



MINISTERIO DE INDUSTRIA
DIRECCION GENERAL DE MINAS
INSTITUTO GEOLOGICO Y MINERO DE ESPAÑA

PLAN NACIONAL DE LA MINERIA. MAPA GEOLOGICO NACIONAL A ESCALA 1:50.000
MAGNA


FICHA DE CONTROL DEL TRABAJO DE CAMPO MCC1

DATOS A RELLENAR POR EL IGME

CONTROL	FECHA	OBSERVACIONES
LIBRETA DE CAMPO		
MUESTRAS. LABORATORIO		
CARTOGRAFIA		
ESTACIONES VISITADAS		
OBSERVACIONES:		

EL SUPERVISOR DEL PROYECTO

3-5-74

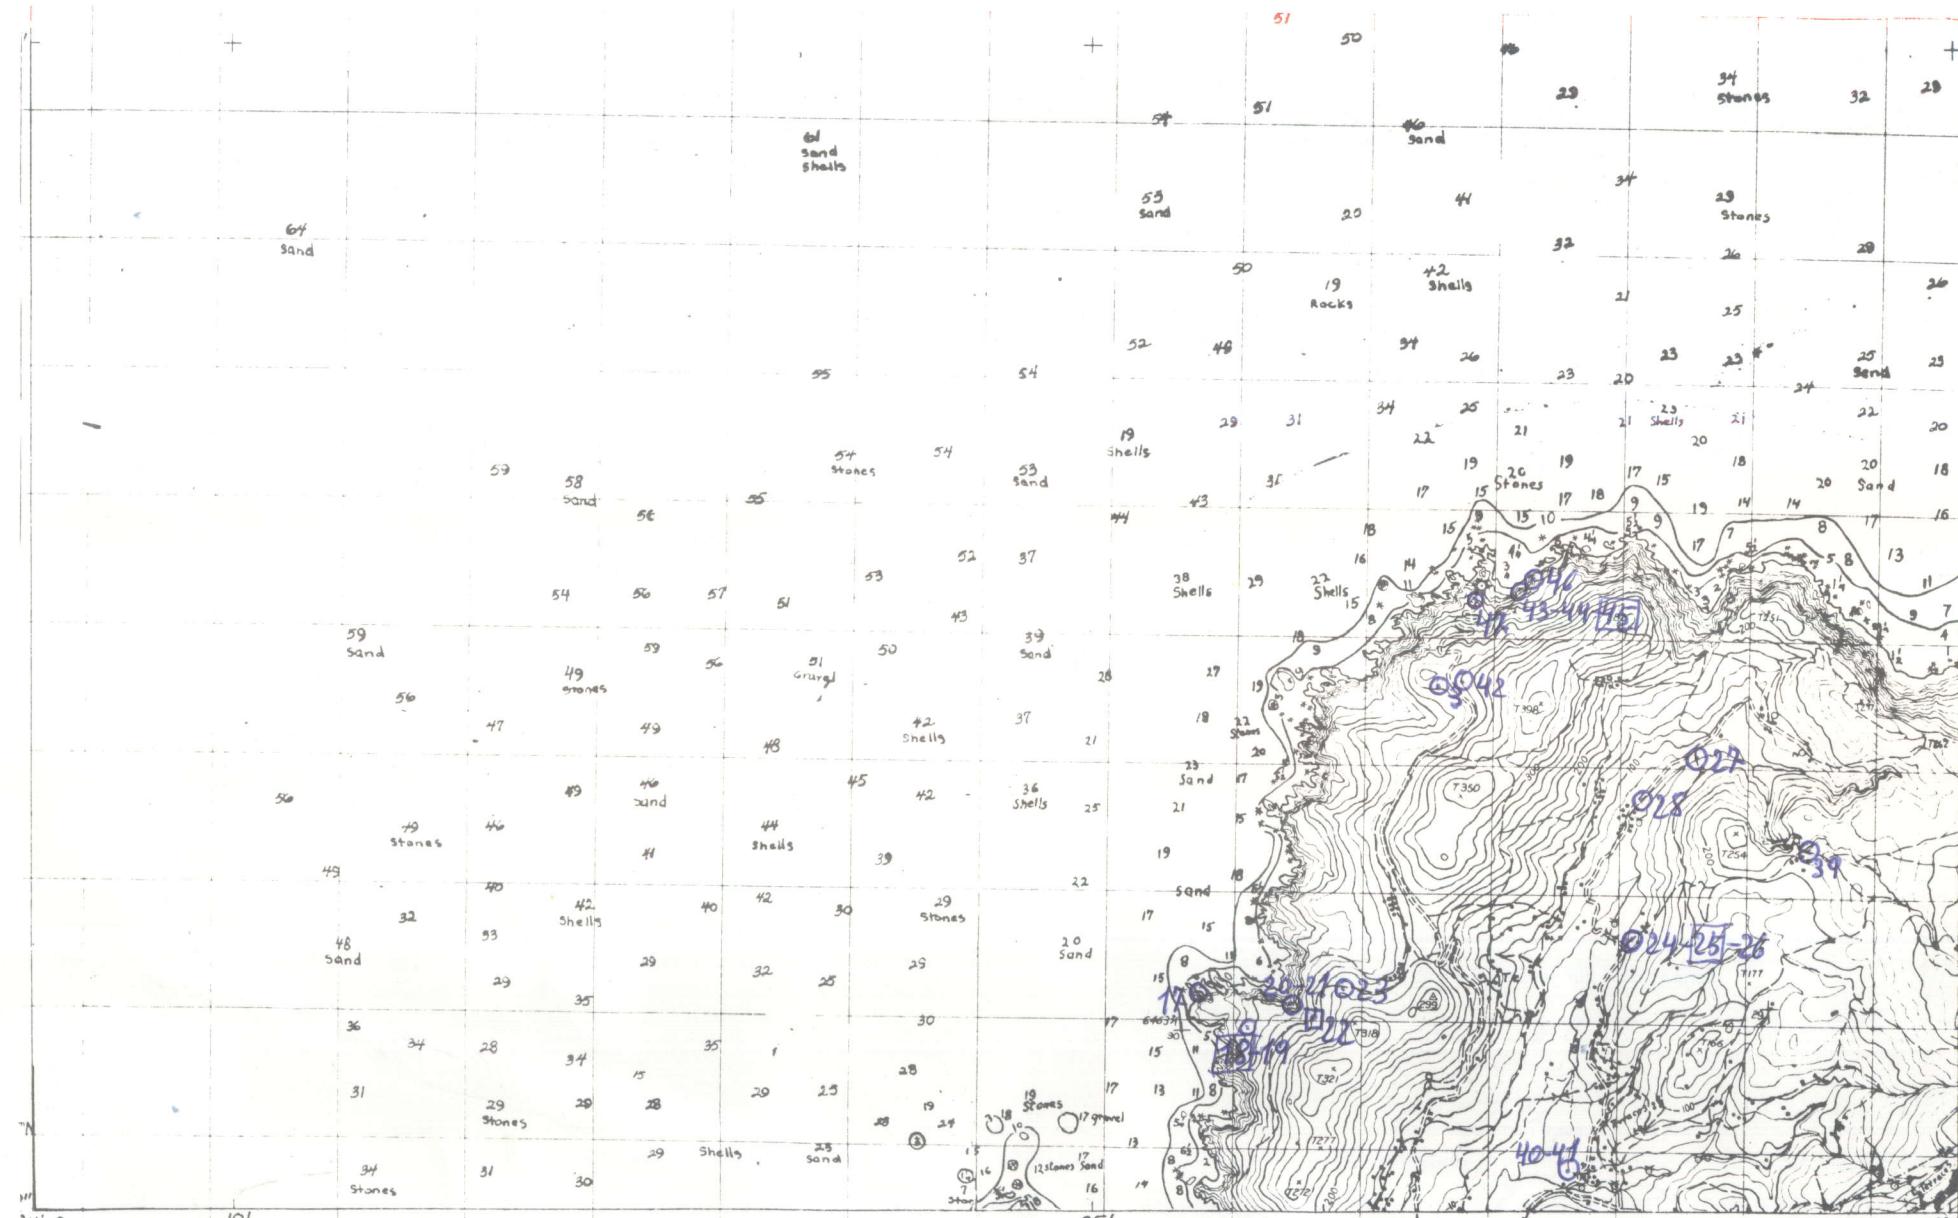

DATOS A RELLENAR POR EL IGME								
Nº de la hoja 1:50.000	Cuadre				Nº del documento			
	1	2	3	4	5	6	7	8
0	6	0	2	3	W	3	1	7

DATOS A RELLEVAR POR EL CONSUL			
CONSULT	ESPECIAL	QUE REAL	LA ESTAC

DATOS A RELLENAR POR EL IGME									
Recibido			Ref. Control			Perforado			Verificado
71	72	73	74	75	76	77	78	79	80
0	4	0	5	7	4				

ED. C. HENRY DODGE



MINISTERIO DE INDUSTRIA
DIRECCION GENERAL DE MINAS
INSTITUTO GEOLOGICO Y MINERO DE ESPAÑA

PLAN NACIONAL DE LA MINERIA. MAPA GEOLOGICO NACIONAL A ESCALA 1:50.000
MAGNA


FICHA DE CONTROL DEL TRABAJO DE CAMPO MCC1

DATOS A RELLENAR POR EL IGME

CONTROL	FECHA	OBSERVACIONES
LIBRETA DE CAMPO		
MUESTRAS. LABORATORIO		
CARTOGRAFIA		
ESTACIONES VISITADAS		
OBSERVACIONES:		

EL SUPERVISOR DEL PROYECTO

3-5-74

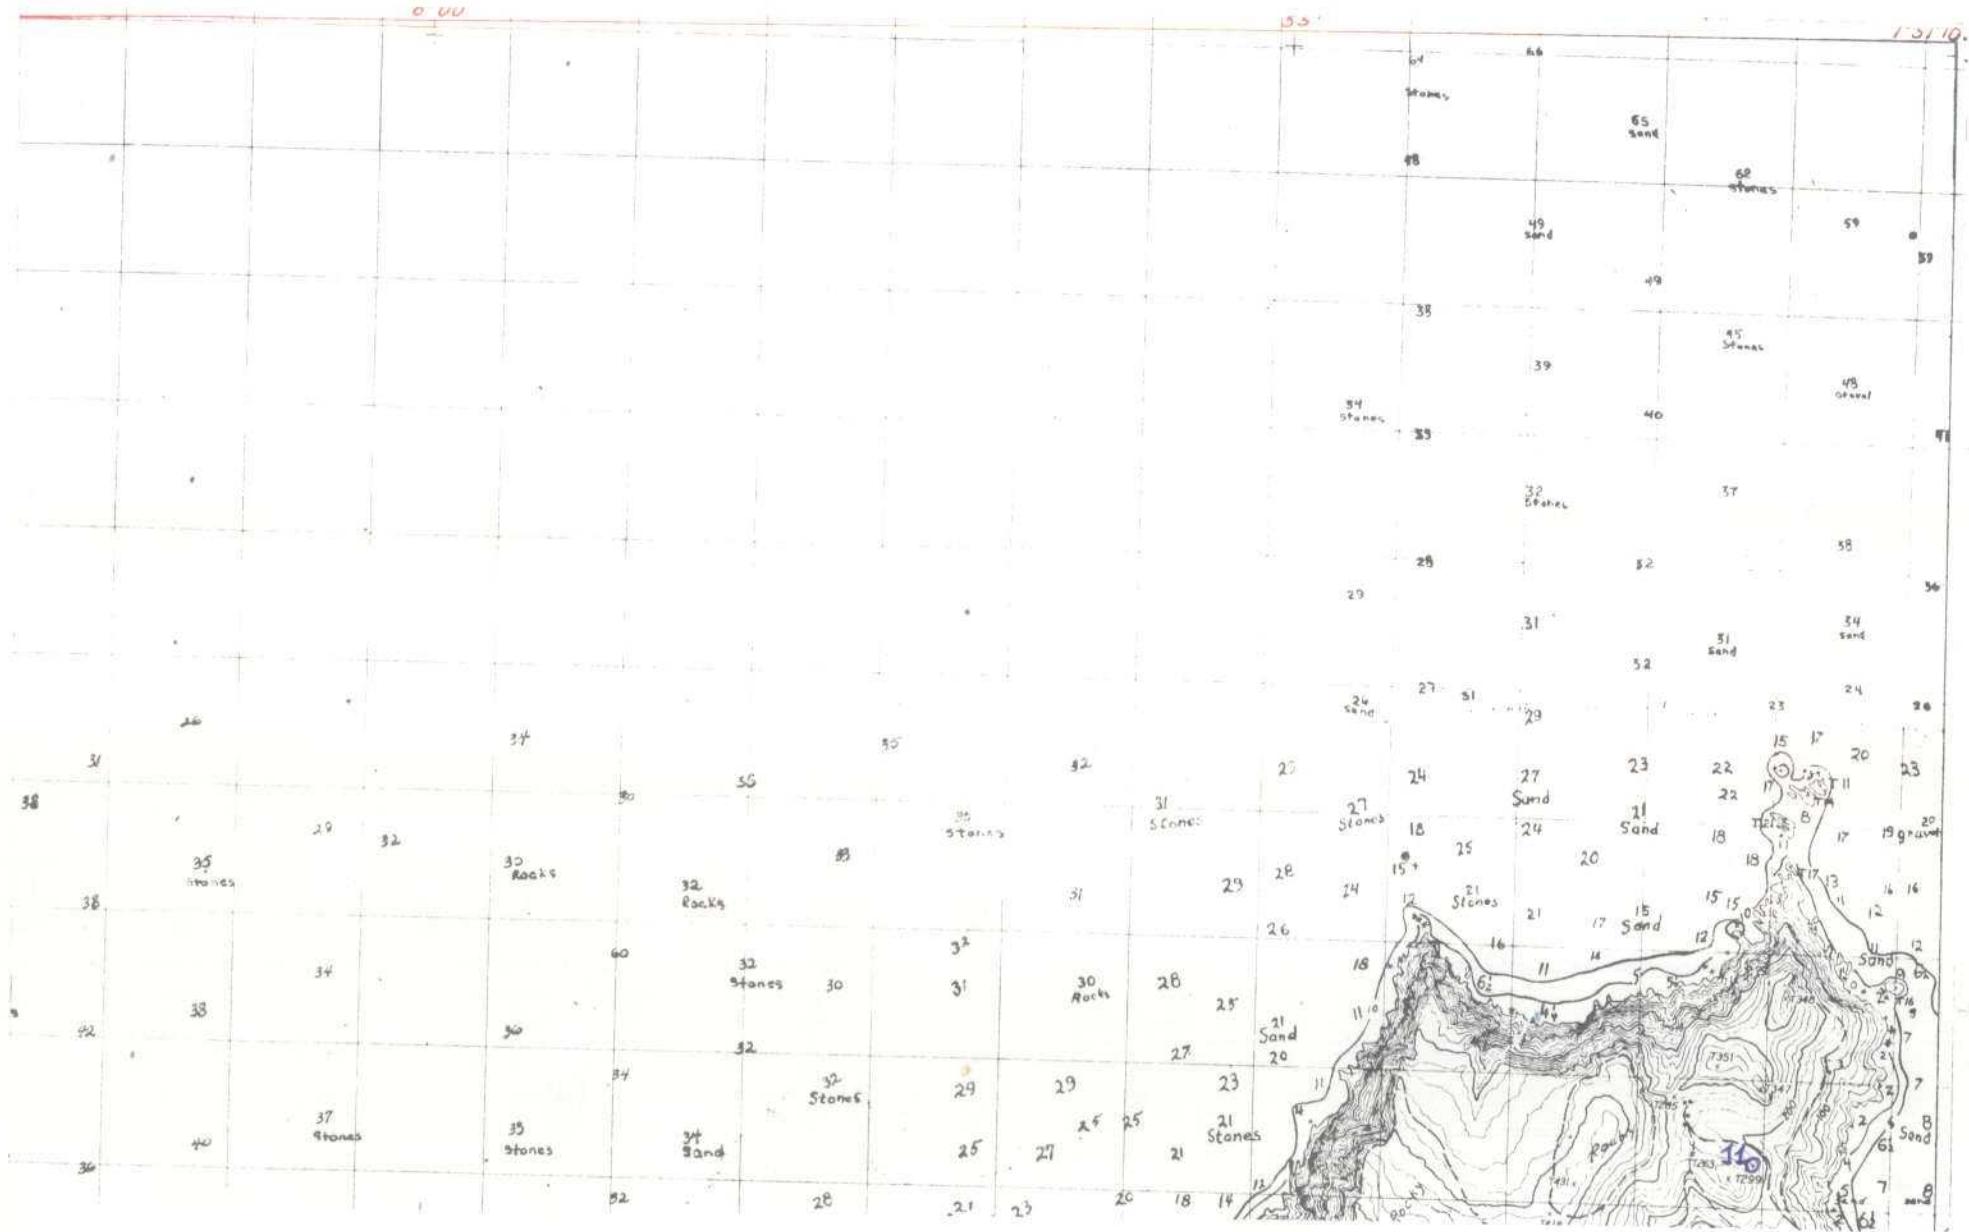

DATOS A RELLENAR POR EL IGME								
Nº de la hoja 1: 50.000			Quadrante Número	Nº del documento				
1	2	3	4	5	6	7	8	9
06	02	1	W	20	7			

DATOS A RELLE
POR EL CONSUL
CONSULT
ESPECIAL
QUE REAL
LA ESTAC
(0) (1) (2) (3)
I B A M

DATOS A RELLENAR POR EL CONSULTOR																																				
CON NUMEROS						CON UNOS EN CASO AFIRMATIVO																														
NUMERO DE LA ESTACION	Fecha			Runbo	MEDICION	MUESTRAS			PUNTOS DE INTERES SINGULARES	TIPO DE																										
	DIA	MES	AÑO			Automotriz	Crobar	Rays X			Especie	Edad	Mineral	Fluor																						
14	15	16	17	18	19	20	21	22	23	24	25	26	27	28	29	30	31	32	33	34	35	36	37	38	39	40	41	42	43	44	45	46	47	48	49	50
0041220324												1																								




MINISTERIO DE INDUSTRIA
DIRECCION GENERAL DE MINAS
INSTITUTO GEOLOGICO Y MINERO DE ESPAÑA

PLAN NACIONAL DE LA MINERIA. MAPA GEOLÓGICO NACIONAL A ESCALA 1:50.000
MAGNA


FICHA DE CONTROL DEL TRABAJO DE CAMPO MCC1

DATOS A RELLENAR POR EL IGME

CONTROL	FECHA	OBSERVACIONES
LIBRETA DE CAMPO		
MUESTRAS. LABORATORIO		
CARTOGRAFIA		
ESTACIONES VISITADAS		
OBSERVACIONES:		

EL SUPERVISOR DEL PROYECTO

28-X-74

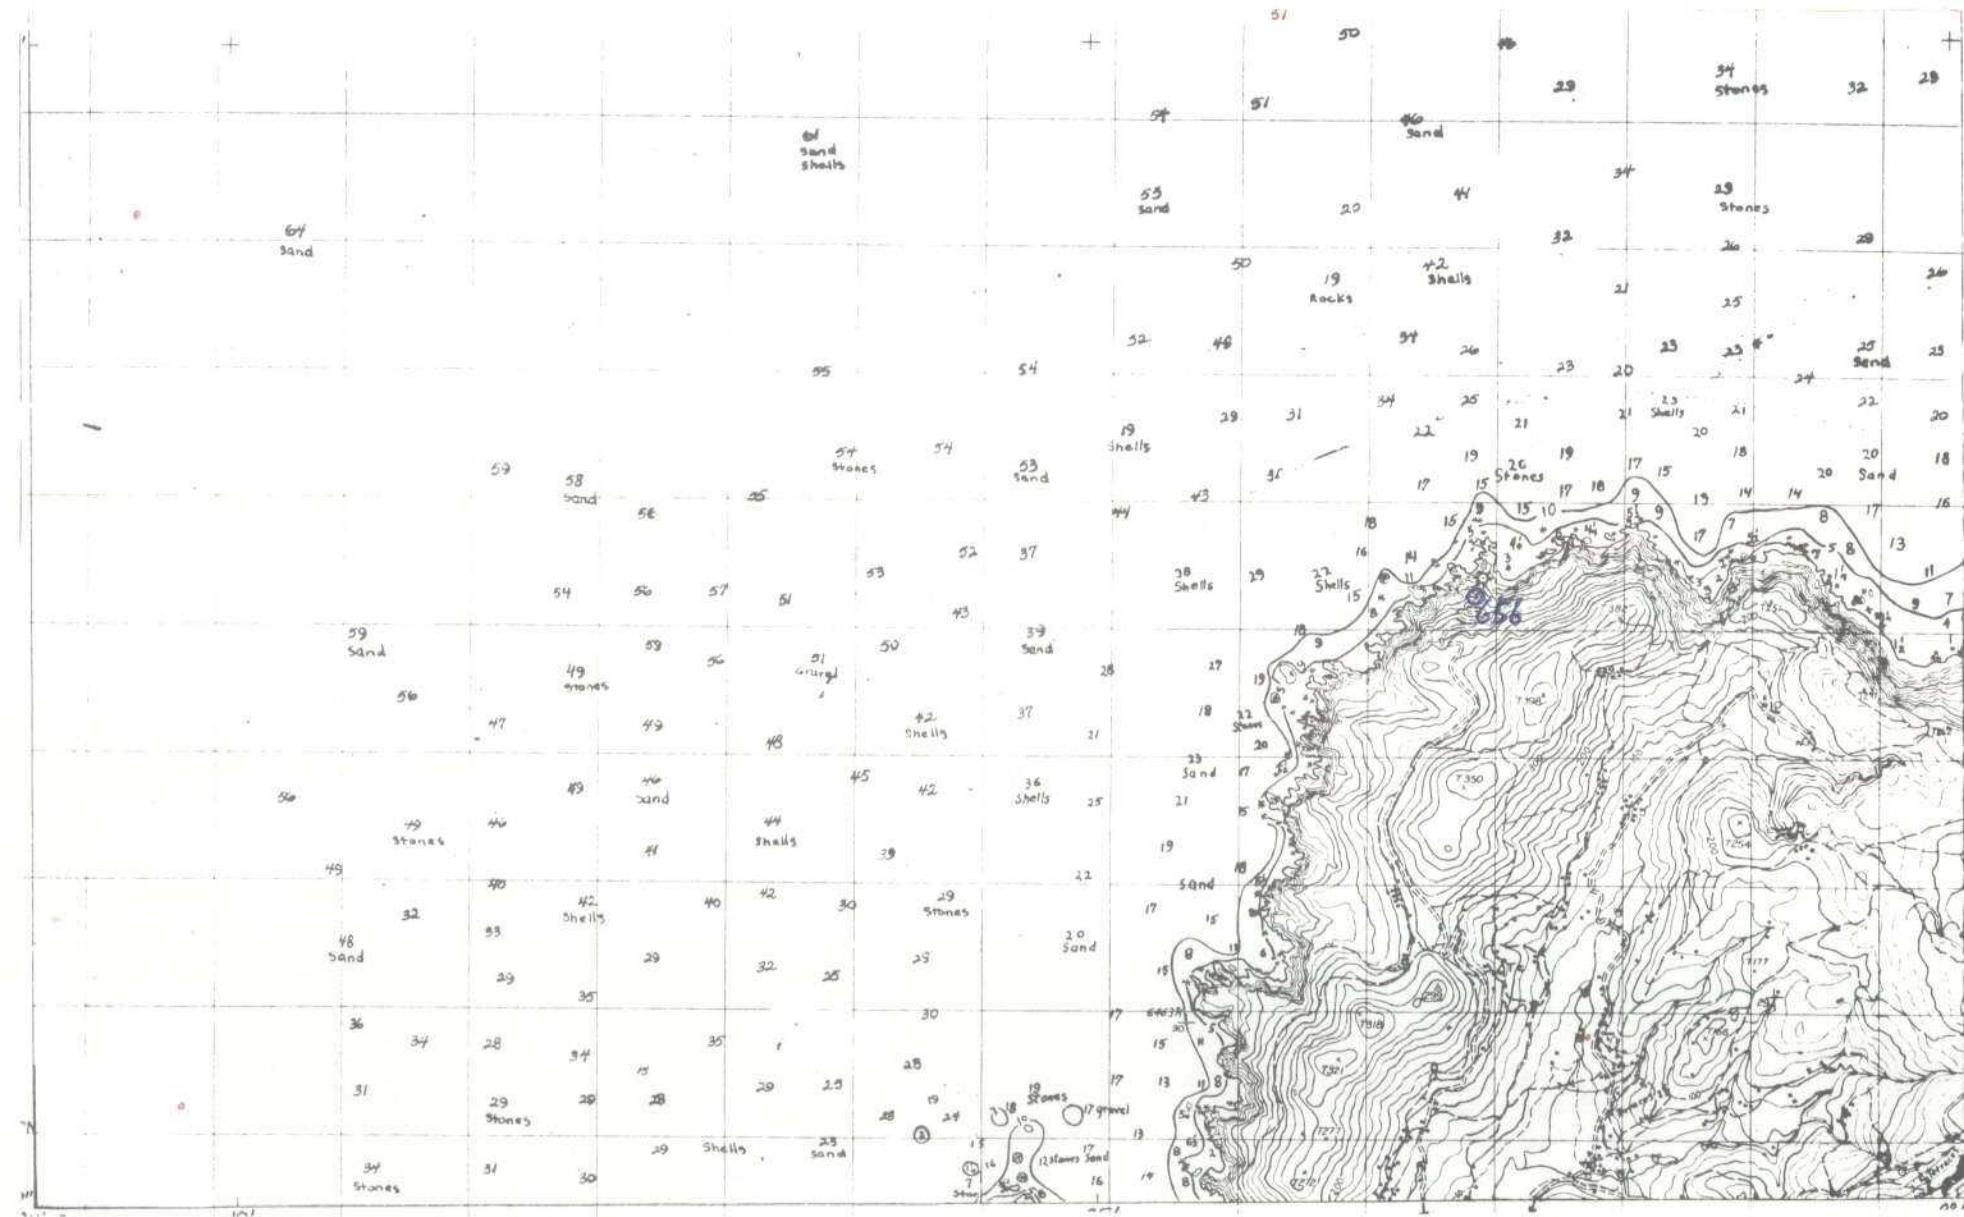

DATOS A RELLENAR POR EL IGME									
Nº de la hoja					Número del documento				
1	2	3	4	5	6	7	8	9	10
150.000	06023	W305	IBFM						

DATOS A RELLENAR POR EL CONSULTOR																																						
CON NUMEROS					CON UNOS EN CASO AFIRMATIVO																																	
ESTACION	NUMERO DE LA ESTACION	Fecha:	MEDICION	TIPO	MUESTRAS	TIPOS DE INTERES SIMILARES	TIPO DE TERR																															
14	15	16	17	18	19	20	21	22	23	24	25	26	27	28	29	30	31	32	33	34	35	36	37	38	39	40	41	42	43	44	45	46	47	48	49	50	51	52


0656

DATOS A RELLENAR POR EL IGME									
Recibido					Ref. Control				
71	72	73	74	75	76	77	78	79	80
IBFM	071174								

DATOS A RELLENAR POR EL IGME									
Perforado Verificado									
71	72	73	74	75	76	77	78	79	80


EL CONSULTOR DEBERA MARCAR SOBRE EL MAPA LAS ESTACIONES CON SU NUMERO DE REFERENCIA (EN AZUL) Y LOS CORTES REALIZADOS SOBRE EL TERRENO (EN ROJO).

PARA UN CONTROL CORRECTO DE LA MARCHA DEL TRABAJO DE CAMPO EL CONSULTOR DEBERA ENVIR entre los dias 1 al 7 y 15 al 22 de cada mes ESTAS HOJAS AL INSTITUTO GEOLOGICO Y MINERO DE ESPAÑA, DIVISION DE GEOLOGIA, C/ RIOS ROSAS, 23 - MADRID - 3.

EQUIPO DE RECEPCION
DEL IGME

EL CONSULTOR

J. M. M. M.



MINISTERIO DE INDUSTRIA
DIRECCION GENERAL DE MINAS
INSTITUTO GEOLOGICO Y MINERO DE ESPAÑA

PLAN NACIONAL DE LA MINERIA. MAPA GEOLOGICO NACIONAL A ESCALA 1:50.000
MAGNA


FICHA DE CONTROL DEL TRABAJO DE CAMPO MCC1

DATOS A RELLENAR POR EL IGME

CONTROL	FECHA	OBSERVACIONES
LIBRETA DE CAMPO		
MUESTRAS. LABORATORIO		
CARTOGRAFIA		
ESTACIONES VISITADAS		
OBSERVACIONES:		

EL SUPERVISOR DEL PROYECTO

17-9-74

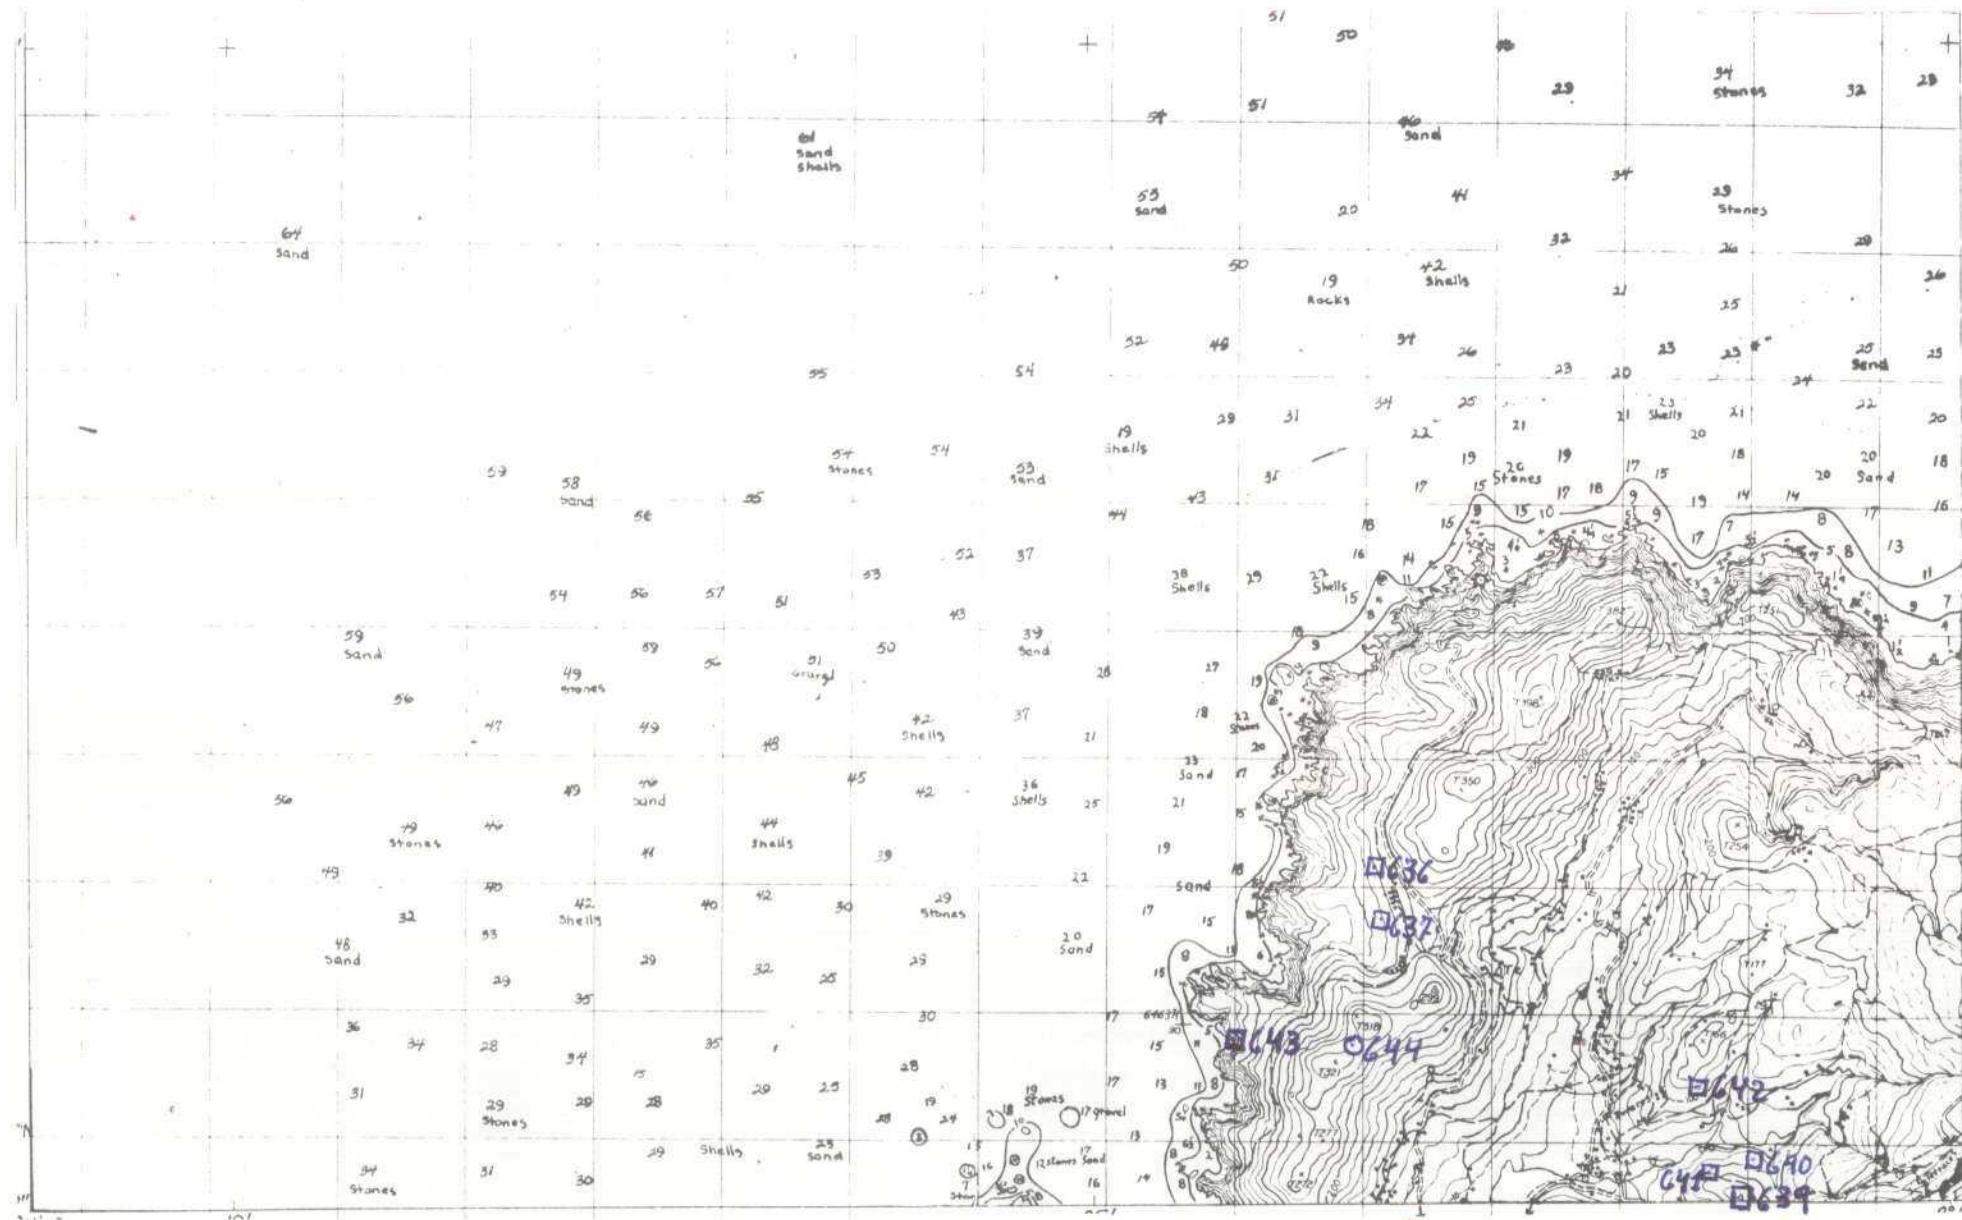

DATOS A RELLENAR POR EL IGME									
Nº de la hoja					Nº del documento				
1	2	3	4	5	6	7	8	9	10
150.000	Centímetro	Centímetro	Centímetro	Centímetro	Centímetro	Centímetro	Centímetro	Centímetro	Centímetro
06028	W3	18							

DATOS A RELLENAR POR EL CONSULTOR									
CON NUMEROS					CON UNOS EN CASO AFIRMATIVO				
NUMERO DE LA ESTACION	Fecha			MEDICION	Rumba	Buena	Creatura	Follero	Patra i HM
14	15	16	17	18	19	20	21	22	23
24	25	26	27	28	29	30	31	32	33
34	35	36	37	38	39	40	41	42	43
44	45	46	47	48	49	50	51	52	

DATOS A RELLENAR POR EL IGME											
Recibido					Ref. Control		Perforado			Verificado	
71	72	73	74	75	76	77	78	79	80		
IBFM											
180974											

DATOS A RELLENAR POR EL CONSULTOR									
CON NUMEROS					CON UNOS EN CASO AFIRMATIVO				
NUMERO DE LA ESTACION	Fecha			MEDICION	Rumba	Buena	Creatura	Follero	Patra i HM
14	15	16	17	18	19	20	21	22	23
24	25	26	27	28	29	30	31	32	33
34	35	36	37	38	39	40	41	42	43
44	45	46	47	48	49	50	51	52	
0644									

EL CONSULTOR. - DEBERA MARCAR SOBRE EL MAPA LAS ESTACIONES CON SU NUMERO DE REFERENCIA (EN AZUL) Y LOS CORTES REALIZADOS SOBRE EL TERRENO (EN ROJO).
PARA UN CONTROL CORRECTO DE LA MARCHA DEL TRABAJO DE CAMPO EL CONSULTOR DEBERA ENVIAR ENTRE LOS DIAS 1 al 7 y 15 al 22 DE CADA MES ESTAS HOJAS AL INSTITUTO GEOLOGICO Y MINERO DE ESPAÑA, DIVISION DE GEOLOGIA, C/ RIOS ROSAS, 23 - MADRID - 3.

DATOS A RELLENAR POR EL CONSULTOR									
CON NUMEROS					CON UNOS EN CASO AFIRMATIVO				
NUMERO DE LA ESTACION	Fecha			MEDICION	Rumba	Buena	Creatura	Follero	Patra i HM
14	15	16	17	18	19	20	21	22	23
24	25	26	27	28	29	30	31	32	33
34	35	36	37	38	39	40	41	42	43
44	45	46	47	48	49	50	51	52	
0644									

EQUIPO DE RECEPCION
DEL IGME

EL CONSULTOR





MINISTERIO DE INDUSTRIA
DIRECCION GENERAL DE MINAS
INSTITUTO GEOLOGICO Y MINERO DE ESPAÑA

PLAN NACIONAL DE LA MINERIA. MAPA GEOLOGICO NACIONAL A ESCALA 1:50.000
MAGNA


FICHA DE CONTROL DEL TRABAJO DE CAMPO MCC1

DATOS A RELLENAR POR EL IGME

CONTROL	FECHA	OBSERVACIONES
LIBRETA DE CAMPO		
MUESTRAS, LABORATORIO		
CARTOGRAFIA		
ESTACIONES VISITADAS		
OBSERVACIONES:		

EL SUPERVISOR DEL PROYECTO

17-9-74

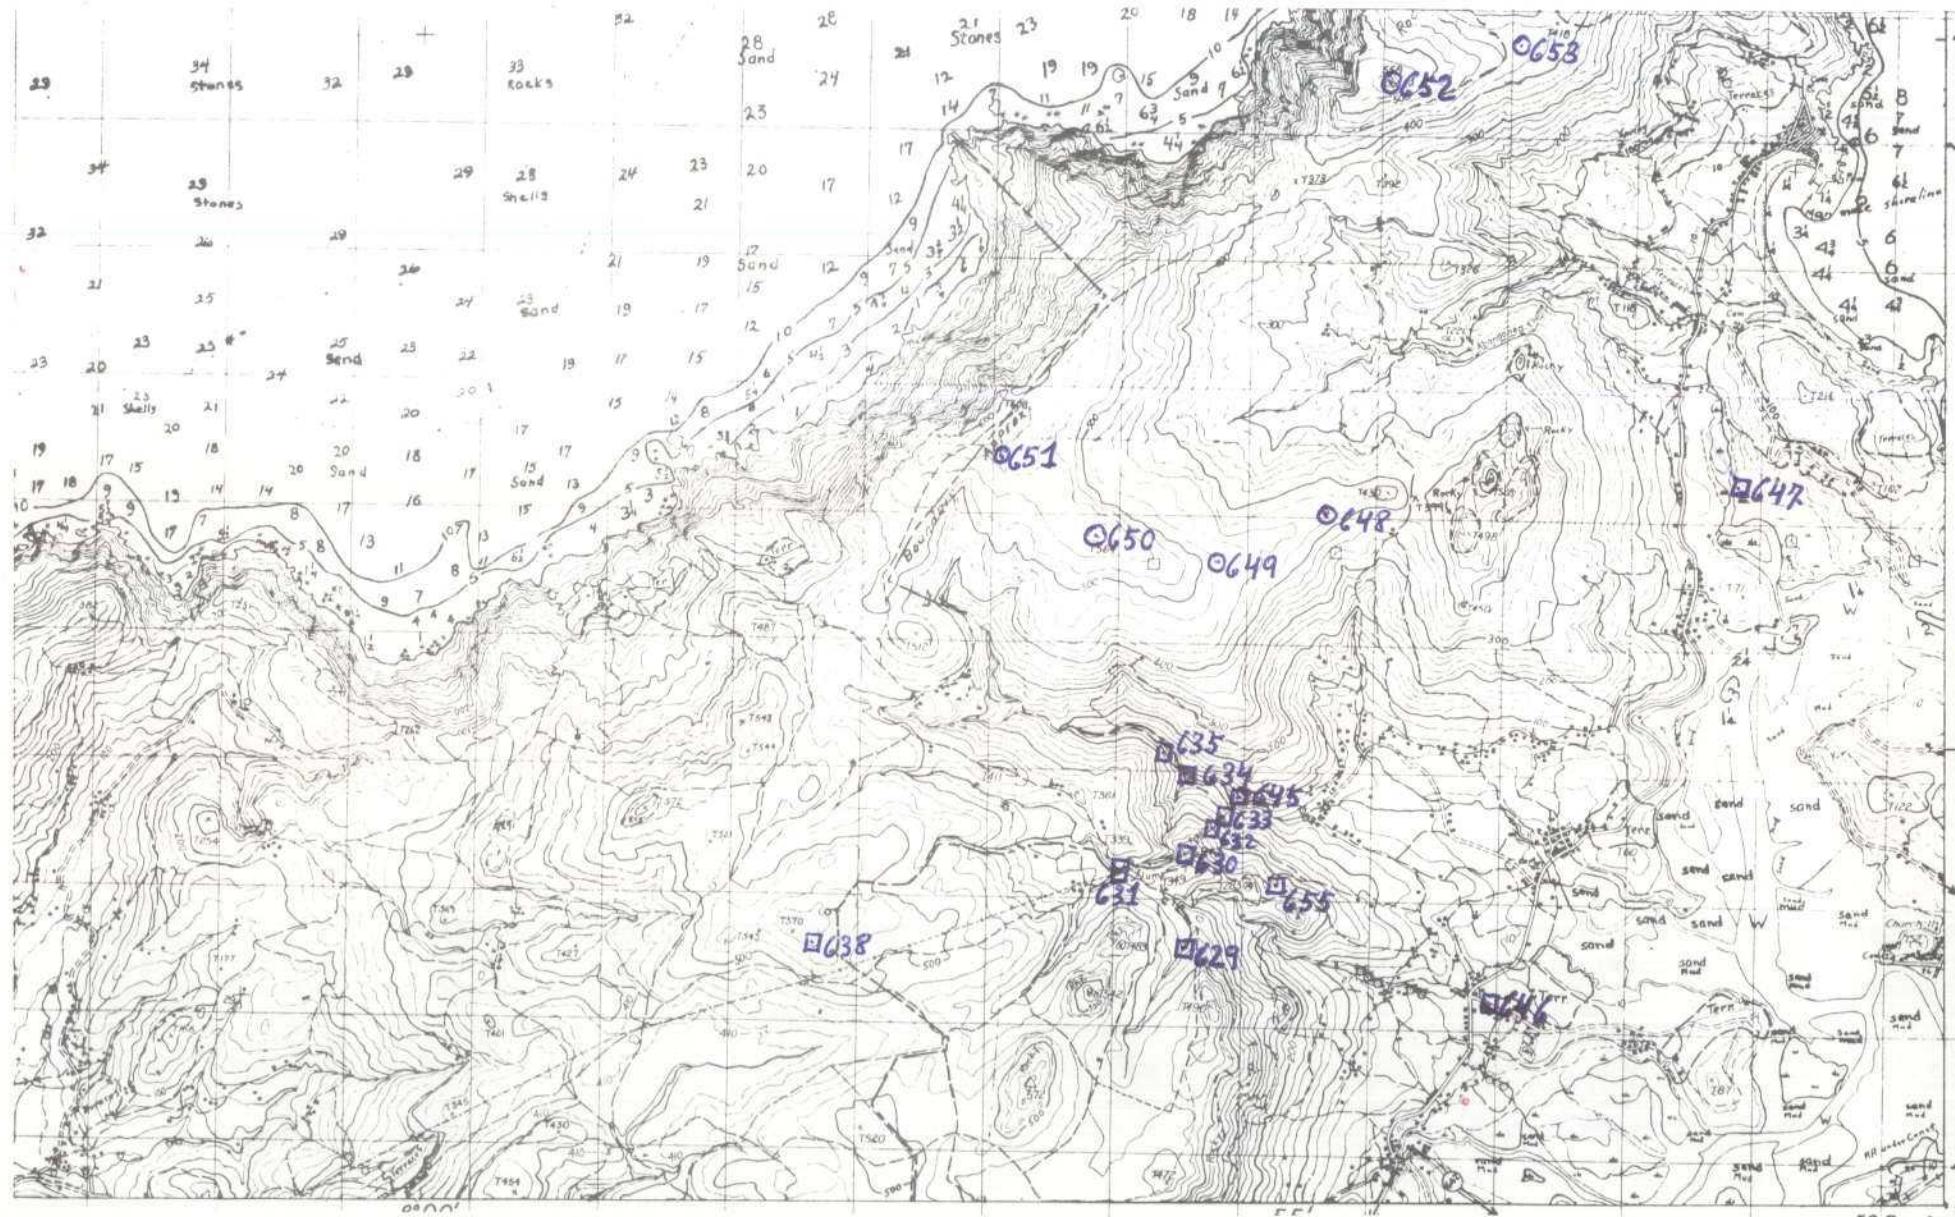

6

DATOS A RELLENAR POR EL IGME							
Nº de la hoja 1:50.000				Cuadro Número	Nº del documento		
1	2	3	4		5	6	7
0	6	0	2	2	W	2	6

DATOS A RELLENAR
POR EL CONSULTE

DATOS A RELLENAR POR EL IGME									
Recibido		Ref. Control		Perforado		Verificado			
71	72	73	74	75	76	77	78	79	80
1	8	0	9	7	4				

EL CONSULTOR DEBE MARCAR SOBRE EL MAPA LAS ESTACIONES CON SU NÚMERO DE REFERENCIA (EN AZUL) Y LOS CORTES REALIZADOS SOBRE EL TERRENO (EN ROJO). PARA UN CONTROL CORRECTO DE LA MARCHA DEL TRABAJO DE CAMPO EL CONSULTOR DEBE ENVIAR ENTRE LOS DÍAS 1 Y 7 Y 15 AL 22 DE CADA MES ESTAS HOJAS AL INSTITUTO GEOLOGICO Y MINERO DE ESPAÑA, DIVISION DE GEOLOGIA, C/ RÍOS ROSAS, 23 - MADRID - 3.

EQUIPO DE RECEPCIÓN
DEL IGME

EL CONSULTOR



MINISTERIO DE INDUSTRIA
DIRECCION GENERAL DE MINAS
INSTITUTO GEOLOGICO Y MINERO DE ESPAÑA

PLAN NACIONAL DE LA MINERIA. MAPA GEOLOGICO NACIONAL A ESCALA 1:50.000
MAGNA

FICHA DE CONTROL DEL TRABAJO DE CAMPO MCC1


DATOS A RELLENAR POR EL IGME

CONTROL	FECHA	OBSERVACIONES
LIBRETA DE CAMPO		
MUESTRAS. LABORATORIO		
CARTOGRAFIA		
ESTACIONES VISITADAS		

OBSERVACIONES:

EL SUPERVISOR DEL PROYECTO

19-9-74
cby

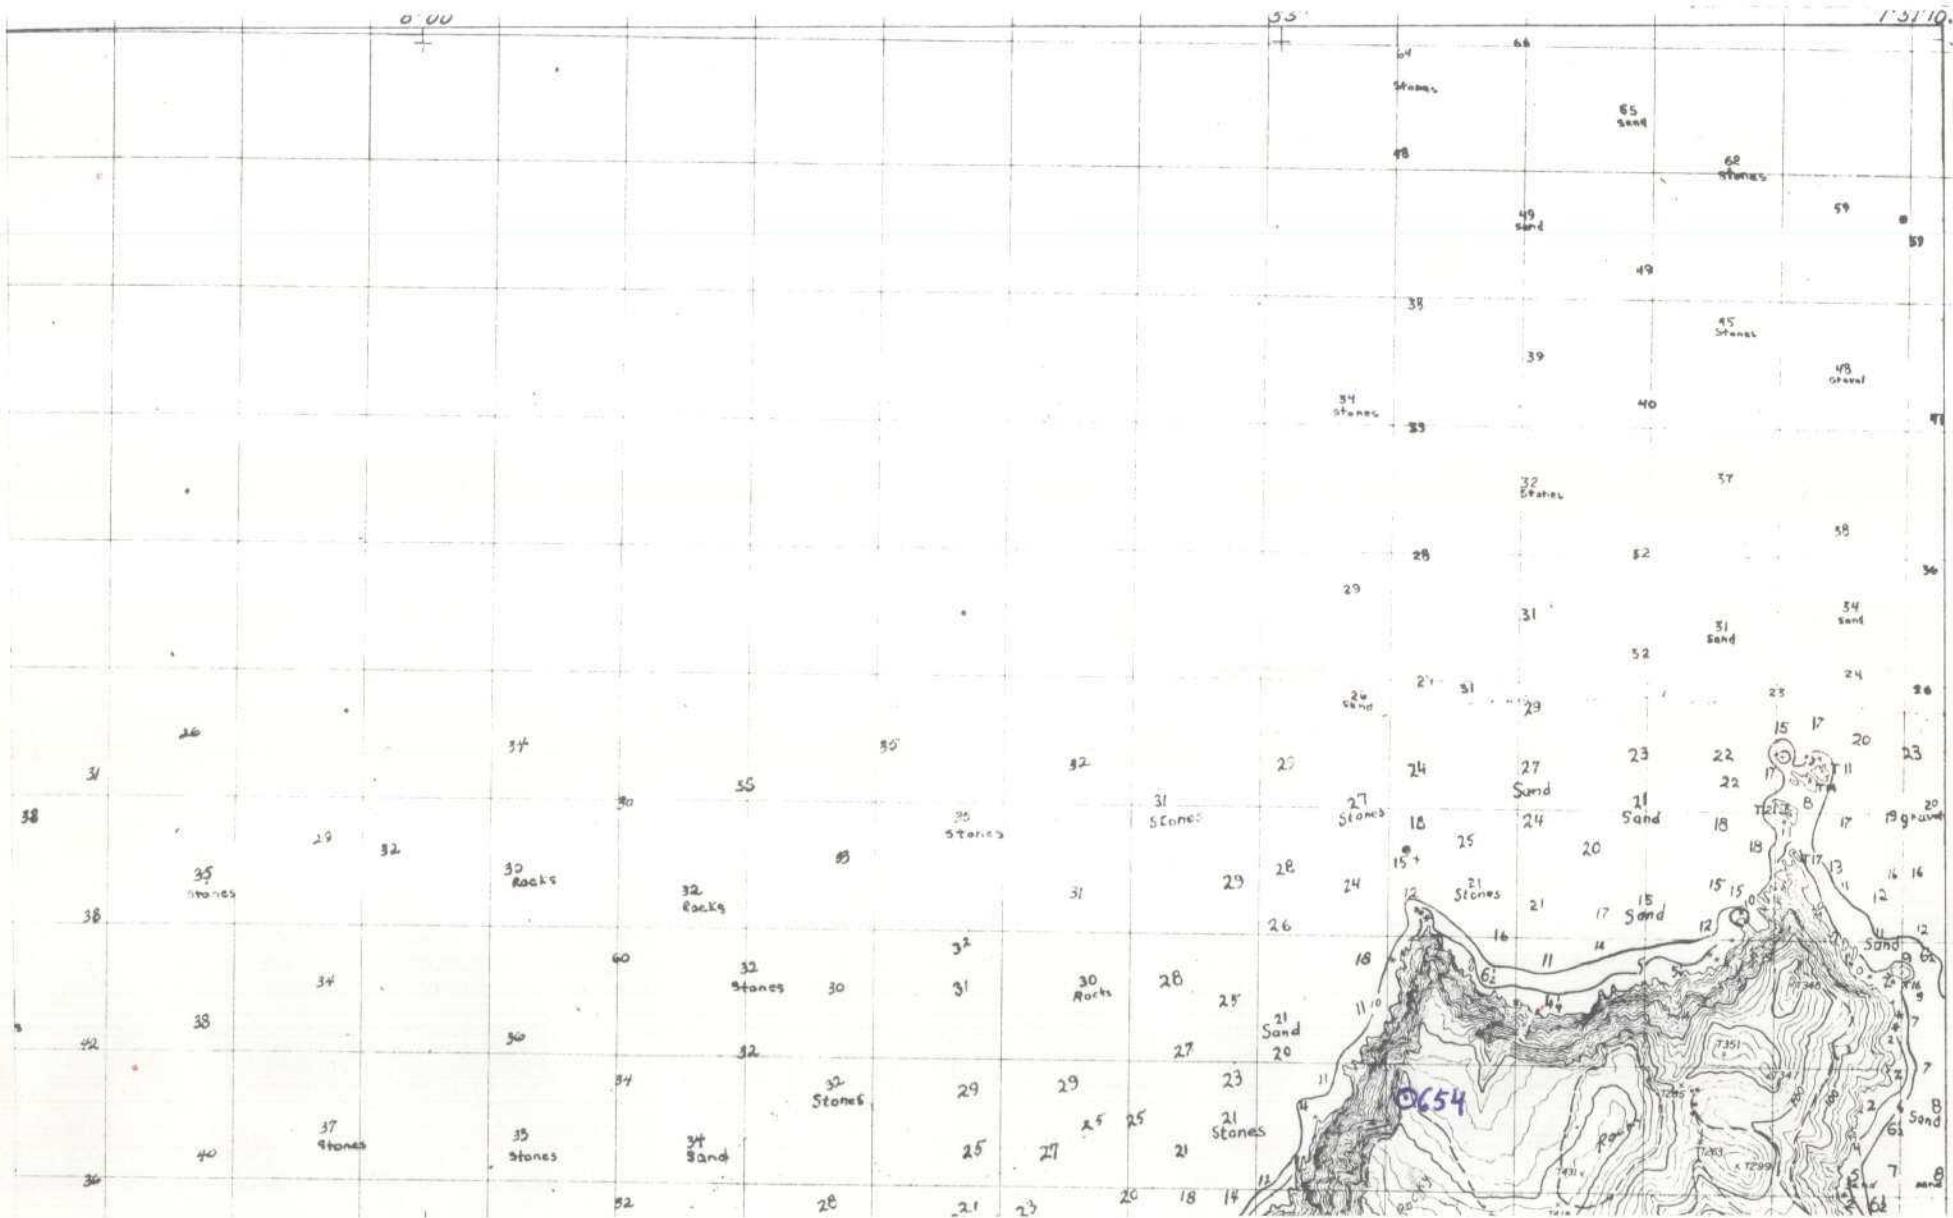

DATOS A RELLENAR POR EL IGME									
Nº de la hoja 1.50.000					Nº del documento				
1	2	3	4	5	6	7	8	9	10
0602	1W201	IBFM	120974						

DATOS A RELLENAR POR EL CONSULTOR									
CON NUMEROS					CON UNOS EN CASO AFIRMATIVO				
NUMERO DE LA ESTACION	Fecha			MEDICION	1	MUESTRAS	1	INTERESES SINGULARES	1
14	15	16	17	18	19	20	21	22	23
24	25	26	27	28	29	30	31	32	33
34	35	36	37	38	39	40	41	42	43
44	45	46	47	48	49	50	51	52	53

DATOS A RELLENAR POR EL IGME									
Recibido	Ref. Control	Perforado	Verificado						
71	72	73	74	75	76	77	78	79	80
IBFM	120974								

DATOS A RELLENAR POR EL CONSULTOR									
CON NUMEROS					CON UNOS EN CASO AFIRMATIVO				
NUMERO DE LA ESTACION	Fecha			MEDICION	1	MUESTRAS	1	INTERESES SINGULARES	1
14	15	16	17	18	19	20	21	22	23
24	25	26	27	28	29	30	31	32	33
34	35	36	37	38	39	40	41	42	43
44	45	46	47	48	49	50	51	52	53

EL CONSULTOR — DEBERA MARCAR SOBRE EL MAPA LAS ESTACIONES CON SU NUMERO DE REFERENCIA (EN AZUL) Y LOS CORTES REALIZADOS SOBRE EL TERRENO (EN ROJO).
PARA UN CONTROL CORRECTO DE LA MARCHA DEL TRABAJO DE CAMPO EL CONSULTOR DEBERA ENVIAR ENTRE LOS DIAS 1 AL 7 Y 15 AL 22 DE CADA MES ESTAS HOJAS AL INSTITUTO GEOLOGICO Y MINERO DE ESPAÑA, DIVISION DE GEOLOGIA, C/ RIOS ROSAS, 23 — MADRID - 3.

DATOS A RELLENAR POR EL CONSULTOR									
CON NUMEROS					CON UNOS EN CASO AFIRMATIVO				
NUMERO DE LA ESTACION	Fecha			MEDICION	1	MUESTRAS	1	INTERESES SINGULARES	1
14	15	16	17	18	19	20	21	22	23
24	25	26	27	28	29	30	31	32	33
34	35	36	37	38	39	40	41	42	43
44	45	46	47	48	49	50	51	52	53

EQUIPO DE RECEPCION
DEL IGME

EL CONSULTOR



MINISTERIO DE INDUSTRIA
DIRECCION GENERAL DE MINAS
INSTITUTO GEOLOGICO Y MINERO DE ESPAÑA


PLAN NACIONAL DE LA MINERIA. MAPA GEOLOGICO NACIONAL A ESCALA 1:50.000
MAGNA

FICHA DE CONTROL DEL TRABAJO DE CAMPO MCC1

DATOS A RELLENAR POR EL IGME

CONTROL	FECHA	OBSERVACIONES
LIBRETA DE CAMPO		
MUESTRAS. LABORATORIO		
CARTOGRAFIA		
ESTACIONES VISITADAS		
OBSERVACIONES:		

EL SUPERVISOR DEL PROYECTO

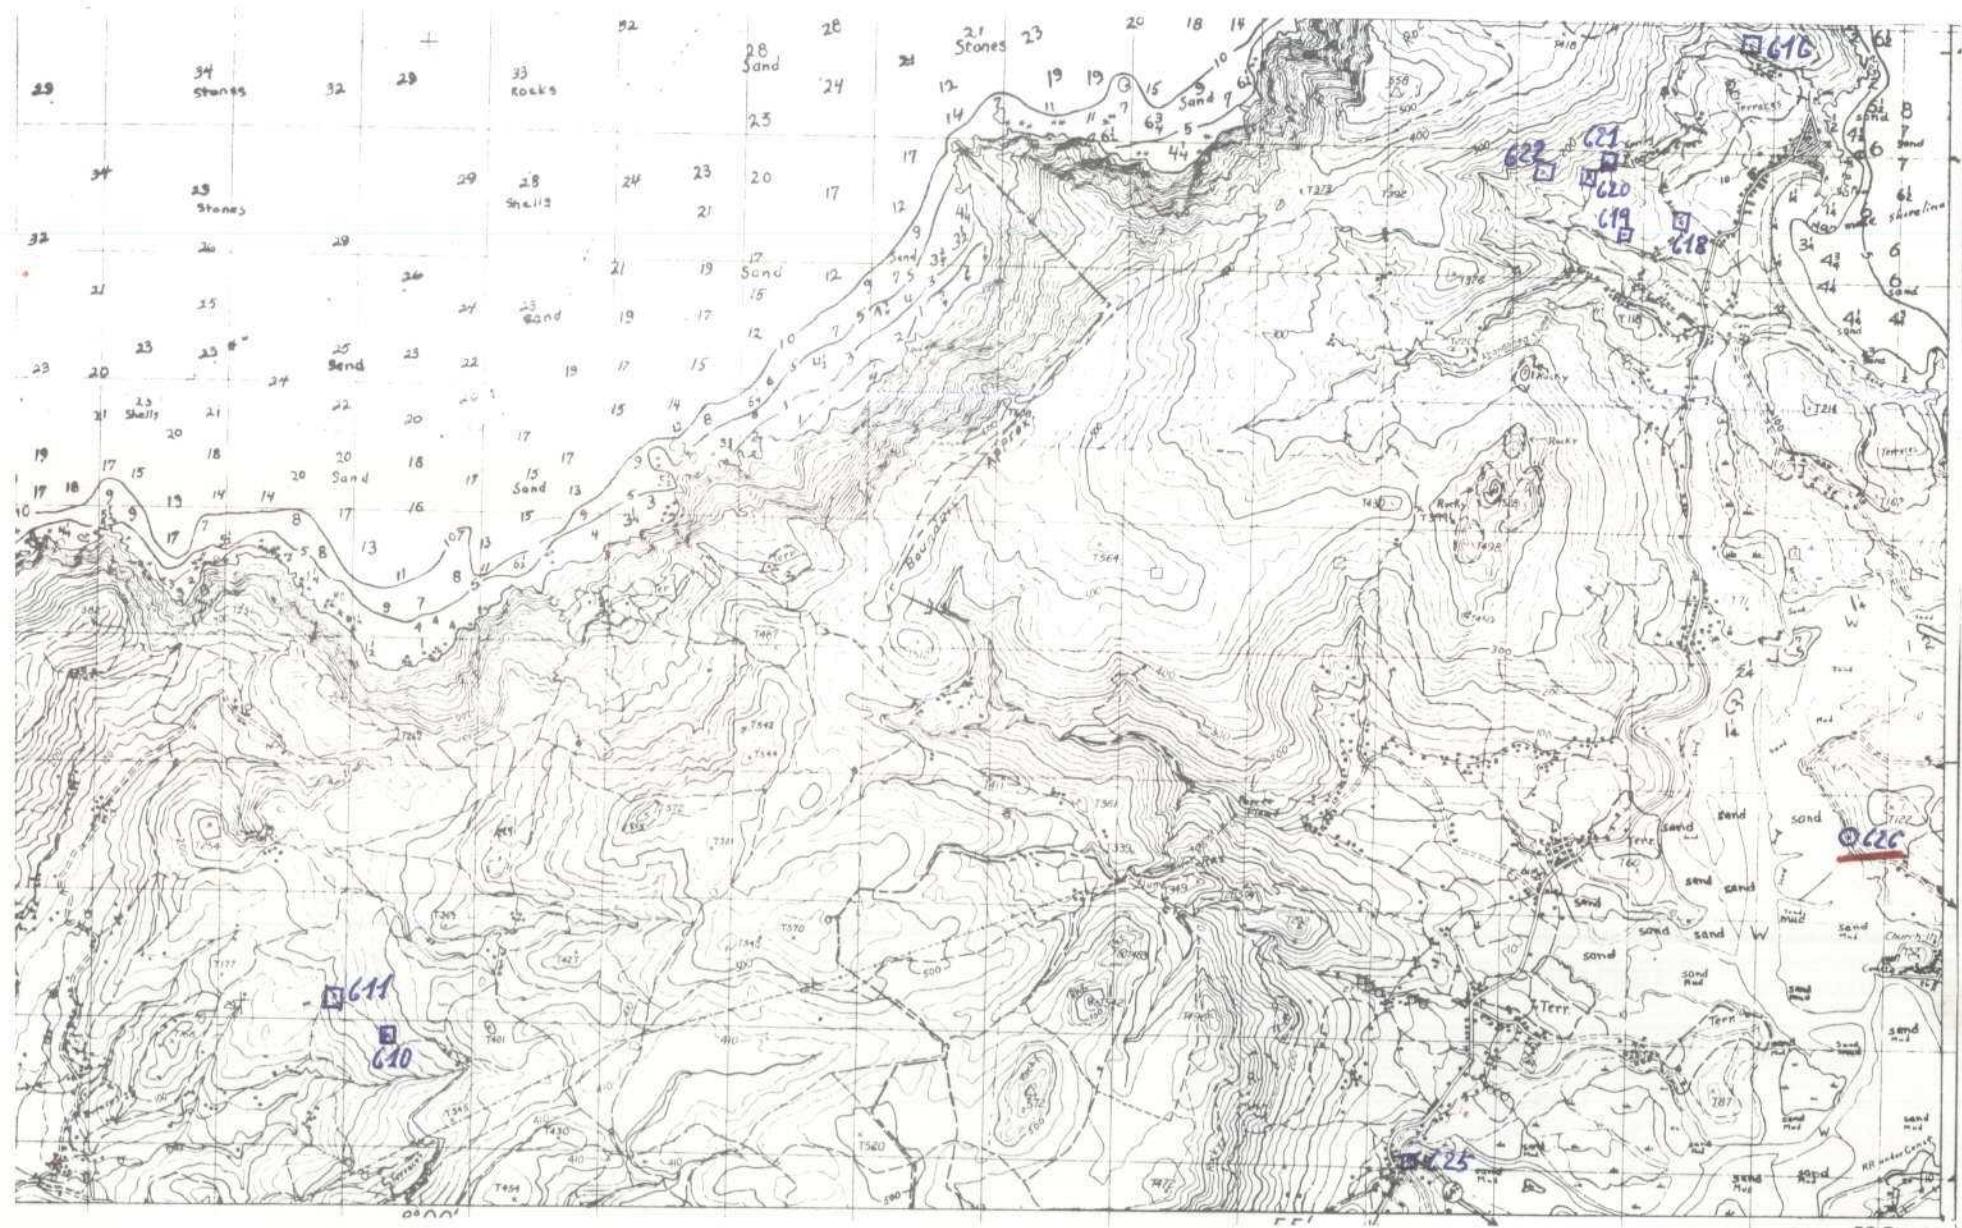

DATOS A RELLENAR POR EL ISME								
Nº de la hoja 1:50.000			Cuadre número			Nº del documento		
1	2	3	4	5	6	7	8	9
0	6	0	2	2	W	2	5	7

DATOS A RELLENAR PARA EL CONSUMO			
TIPO DE CONSUMO	TIPO DE SERVICIO	TIPO DE GASTO	TIPO DE ASESORAMIENTO
10	11	12	13
I	B	F	M

DATOS A RELLENAR POR EL IGME									
Recibido		Ref. Control		Perforado		Verificado			
71	72	73	74	75	76	77	78	79	80
0	9	0	7	4					

PARA UN CONTROL CORRECTO DE LA MARCHA DEL TRABAJO DE CAMPO EL CONSULTOR DEBERÁ ENVIAR ENTRE LOS DÍAS 1 AL 7 Y 15 AL 22 DE CADA MES ESTAS HOJAS AL INSTITUTO GEOLOGICO Y MINERO DE ESPAÑA, DIVISIÓN DE GEOLOGÍA, C/ RÍOS ROSAS, 23 - MADRID - 3.

EQUIPO DE RECEPCIÓN
DEL IGME

EL CONSULTOR

EL CONSULTOR



MINISTERIO DE INDUSTRIA
DIRECCION GENERAL DE MINAS
INSTITUTO GEOLOGICO Y MINERO DE ESPAÑA

PLAN NACIONAL DE LA MINERIA. MAPA GEOLOGICO NACIONAL A ESCALA 1:50.000
MAGNA


FICHA DE CONTROL DEL TRABAJO DE CAMPO MCC1

DATOS A RELLENAR POR EL IGME

CONTROL	FECHA	OBSERVACIONES
LIBRETA DE CAMPO		
MUESTRAS. LABORATORIO		
CARTOGRAFIA		
ESTACIONES VISITADAS		
OBSERVACIONES:		

EL SUPERVISOR DEL PROYECTO

2-7-74

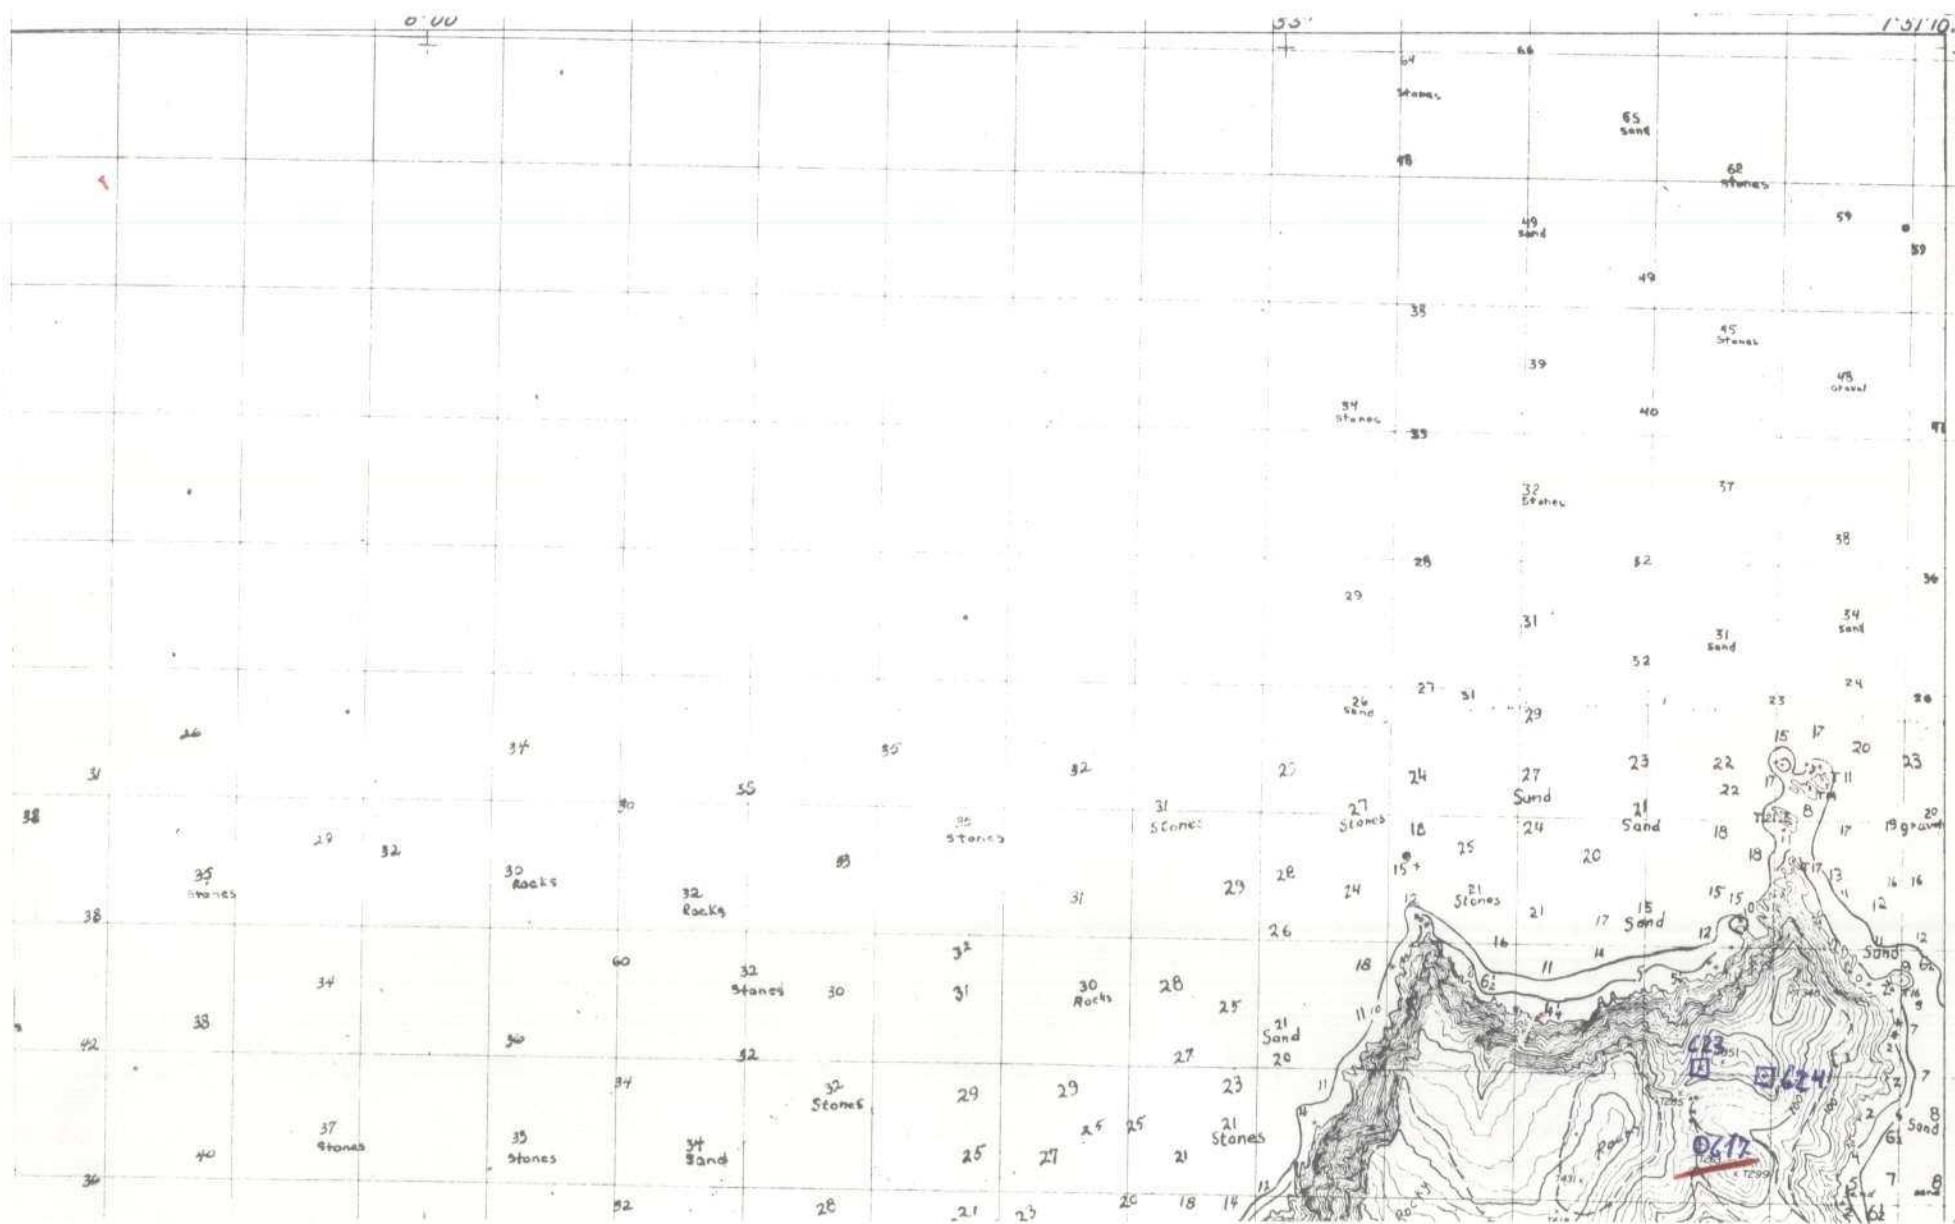

DATOS A RELLENAR POR EL IGME								
Nº de la hoja 1.50.000		Número de documento						
1	2	3	4	5	6	7	8	9
0602	W203	IBFM	06074H					

DATOS A RELLENAR POR EL CONSULTOR														
CON NUMEROS		CON LETRAS												
NUMERO DE LA ESTACION	Fecha			Flujo										
14 15 16 17	18	19	20	21	22	23	24	25	26	27	28	29	30	31
0612														

DATOS A RELLENAR POR EL IGME															
Recibido				Ref. Control		Perforado		Verificado							
71	72	73	74	75	76	77	78	79	80						
IBFM	06074H														

DATOS A RELLENAR POR EL CONSULTOR															
CON NUMEROS															
NUMERO DE LA ESTACION	Fecha			Flujo											
	DIA	MES	AÑO												
14 15 16 17	18	19	20	21	22	23	24	25	26	27	28	29	30	31	
0612															

EL CONSULTOR. - DEBERA MARCAR SOBRE EL MAPA LAS ESTACIONES CON SU NUMERO DE REFERENCIA (EN AZUL) Y LOS CORTES REALIZADOS SOBRE EL TERRENO (EN ROJO).

PARA UN CONTROL CORRECTO DE LA MARCHA DEL TRABAJO DE CAMPO EL CONSULTOR DEBERA ENVIAR ENTRE LOS DIAS 1 AL 7 Y 15 AL 22 DE CADA MES ESTAS HOJAS AL INSTITUTO GEOLOGICO Y MINERO DE ESPAÑA, DIVISION DE GEODIA, C/ RIOS ROSAS, 23 - MADRID - 3.

DATOS A RELLENAR POR EL CONSULTOR															
CON NUMEROS															
NUMERO DE LA ESTACION	Fecha			Flujo											
	DIA	MES	AÑO												
14 15 16 17	18	19	20	21	22	23	24	25	26	27	28	29	30	31	

EQUIPO DE RECEPCION
DEL IGME

EL CONSULTOR



156



MINISTERIO DE INDUSTRIA
DIRECCION GENERAL DE MINAS
INSTITUTO GEOLOGICO Y MINERO DE ESPAÑA

PLAN NACIONAL DE LA MINERIA. MAPA GEOLOGICO NACIONAL A ESCALA 1:50.000
MAGNA


FICHA DE CONTROL DEL TRABAJO DE CAMPO MCC1

DATOS A RELLENAR POR EL IGME

CONTROL	FECHA	OBSERVACIONES
LIBRETA DE CAMPO		
MUESTRAS. LABORATORIO		
CARTOGRAFIA		
ESTACIONES VISITADAS		
OBSERVACIONES:		

EL SUPERVISOR DEL PROYECTO

9-7-74

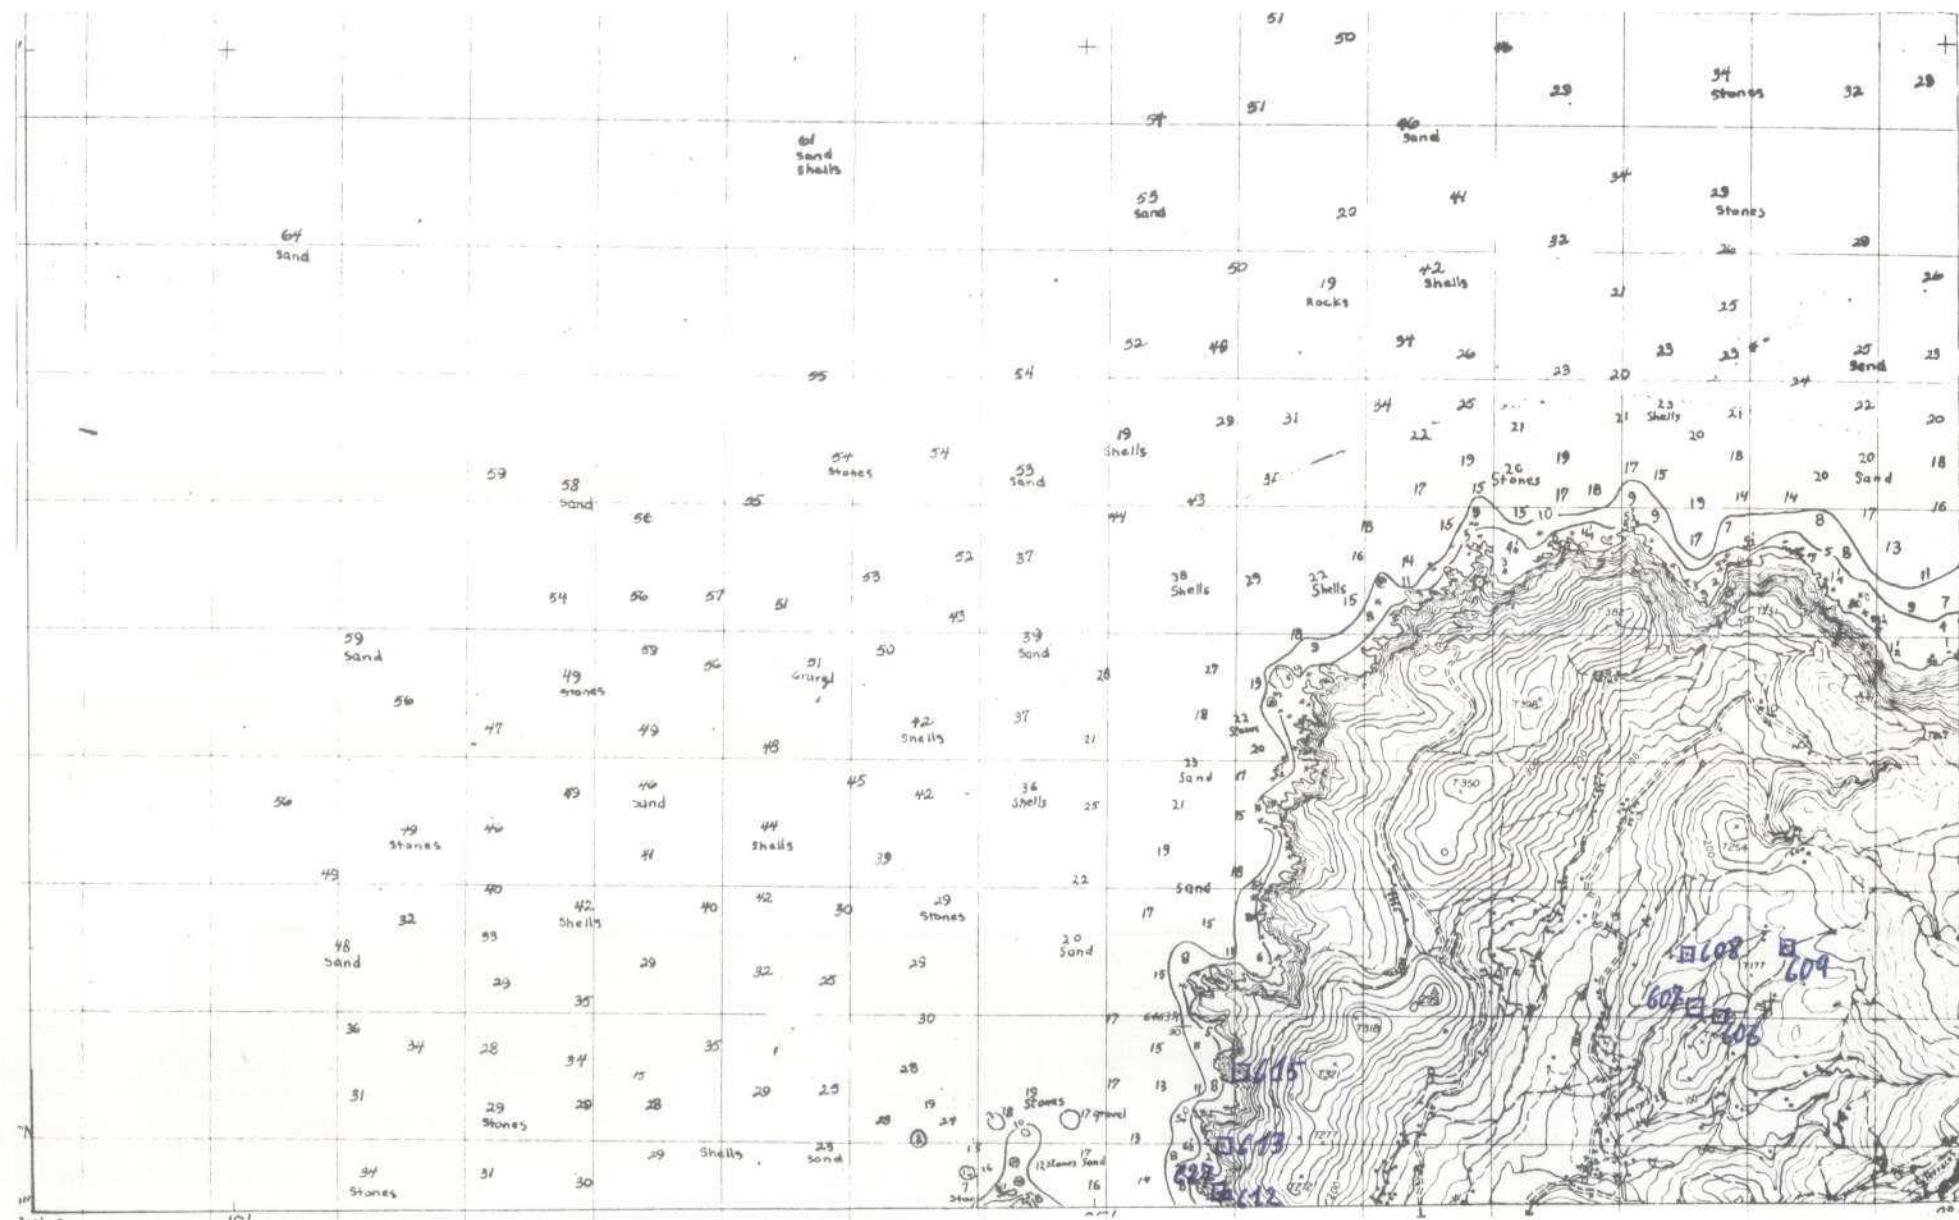

135-A

DATOS A RELLENAR POR EL IGME								
Nº de la hoja 1.50.000		Nº del documento						
1	2	3	4	5	6	7	8	9
10	11	12	13	14	15	16	17	18
060230301								

DATOS A RELLENAR POR EL CONSULTOR								
Código de cuadrante		Serie del cuad. lat. e long.						
1	2	3	4	5	6	7	8	9
10	11	12	13	14	15	16	17	18
IBFM								

DATOS A RELLENAR POR EL IGME								
Recibido			Ref. Control		Perforado		Verificado	
71	72	73	74	75	76	77	78	79
80								
ON04YXH								

DATOS A RELLENAR POR EL CONSULTOR									
CON NUMEROS									
NUMERO DE LA ESTACION		Fecha		MEDICION		NUESTRAS		PUNTOS DE INTERES Y SIMILARES	
14	15	16	17	18	19	20	21	22	23

EL CONSULTOR - DEBERA MARCAR SOBRE EL MAPA LAS ESTACIONES CON SU NUMERO DE REFERENCIA (EN AZUL) Y LOS CORTEZ REALIZADOS SOBRE EL TERRENO (EN ROJO).
 PARA UN CONTROL CORRECTO DE LA MARCHA DEL TRABAJO DE CAMPO EL CONSULTOR DEBERA ENVIAR ENTRE LOS DIAS 1 AL 7 Y 15 AL 22 DE CADA MES ESTAS HOJAS AL INSTITUTO GEOLOGICO Y MINERO DE ESPAÑA, DIVISION DE GEOLOGIA, C/ RIOS ROSAS, 23 - MADRID - 3.

DATOS A RELLENAR POR EL CONSULTOR									
NÚMERO DE LA ESTACION		Fecha		Serie		Código de cuadrante		Código de la estación	
14	15	16	17	18	19	20	21	22	23



MINISTERIO DE INDUSTRIA
DIRECCION GENERAL DE MINAS
INSTITUTO GEOLOGICO Y MINERO DE ESPAÑA

PLAN NACIONAL DE LA MINERIA. MAPA GEOLOGICO NACIONAL A ESCALA 1:50.000
MAGNA


FICHA DE CONTROL DEL TRABAJO DE CAMPO MCC1

DATOS A RELLENAR POR EL IGME

CONTROL	FECHA	OBSERVACIONES
LIBRETA DE CAMPO		
MUESTRAS. LABORATORIO		
CARTOGRAFIA		
ESTACIONES VISITADAS		
OBSERVACIONES:		

EL SUPERVISOR DEL PROYECTO

8-7-74

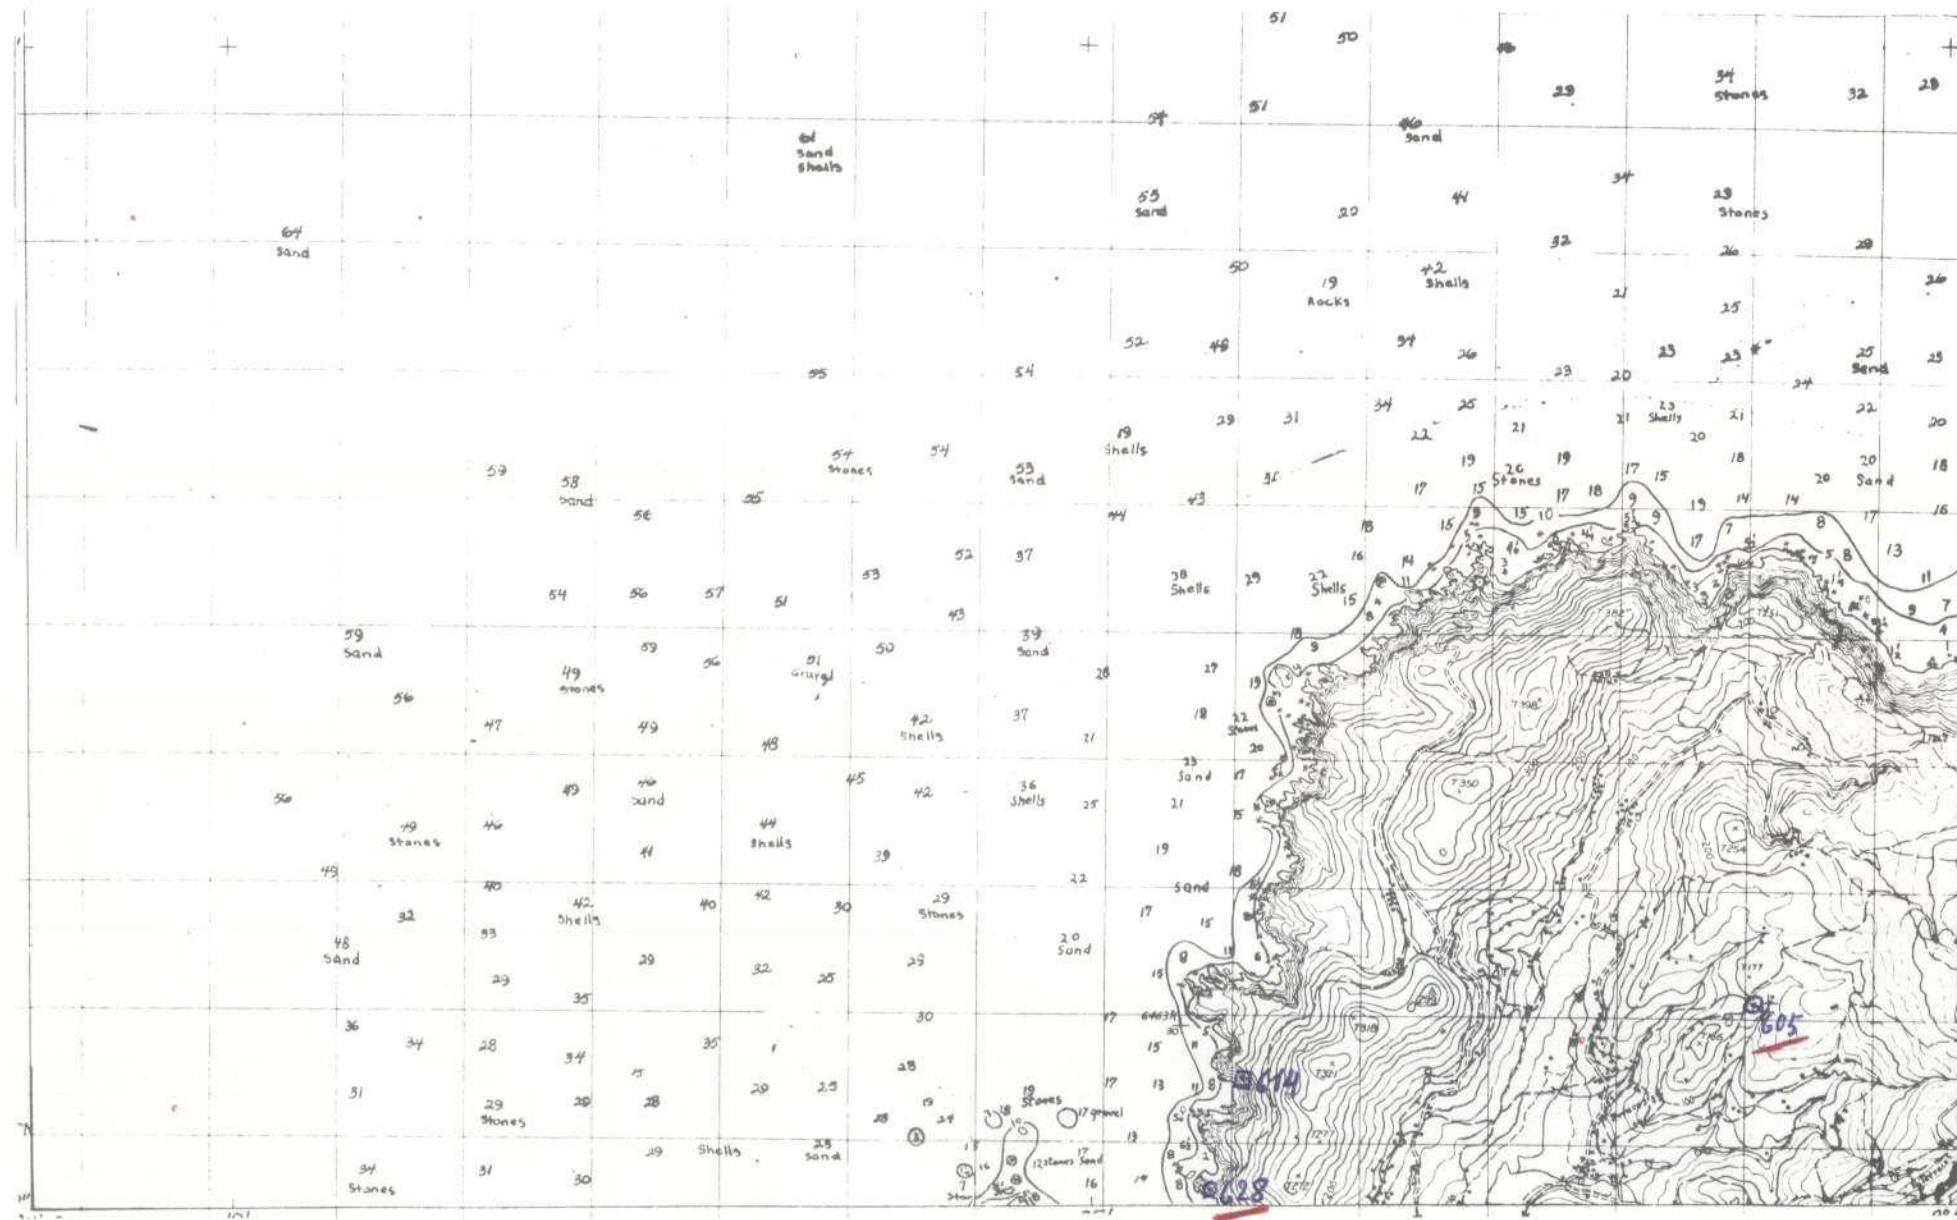

NUMERO DE LA HOJA 06-02 CUADRANTE



DATOS A RELLENAR POR EL IGME								
Nº de la hoja 1:50.000	Cadastral				Nº del documento			
	1	2	3	4	5	6	7	8
0	6	0	2	3	W	3	0	2

DATOS A RELLENAR PARA EL CONSULTA			
CONTRATO	ESTADO	QUEMADA	TIPO
01	11	12	13
1	B	F	M

DATOS A RELLENAR POR EL IGME										
Recibido			Ref. Control		Perforado			Verificado		
71	72	73	74	75	76	77	78	79	80	
0	4	0	8	8	N					

EL CONSULTOR — DEBERÁ MARCAR SOBRE EL MAPA LAS ESTACIONES CON SU NÚMERO DE REFERENCIA (EN AZUL) Y LOS CORTES REALIZADOS SOBRE EL TERRENO (EN ROJO).
PARA UN CONTROL CORRECTO DE LA MARCHA DEL TRABAJO DE CAMPO EL CONSULTOR DEBERÁ ENVIAR ENTRE LOS DÍAS 11 Y 15 AL MES DE CADA MES ESTAS HOJAS AL INSTITUTO GEOLÓGICO Y MINERO DE ESPAÑA, DIVISIÓN DE GEODÍA, CI RÍOS ROSAS, 23 — MADRID — 3.

EQUIPO DE RECEPCiON
DEL IGME

EL CONSULTO



MINISTERIO DE INDUSTRIA
DIRECCION GENERAL DE MINAS
INSTITUTO GEOLOGICO Y MINERO DE ESPAÑA

PLAN NACIONAL DE LA MINERIA. MAPA GEOLOGICO NACIONAL A ESCALA 1:50.000
MAGNA

FICHA DE CONTROL DEL TRABAJO DE CAMPO MCC1


DATOS A RELLENAR POR EL IGME

CONTROL	FECHA	OBSERVACIONES
LIBRETA DE CAMPO		
MUESTRAS, LABORATORIO		
CARTOGRAFIA		
ESTACIONES VISITADAS		

OBSERVACIONES:

EL SUPERVISOR DEL PROYECTO

14-6-74

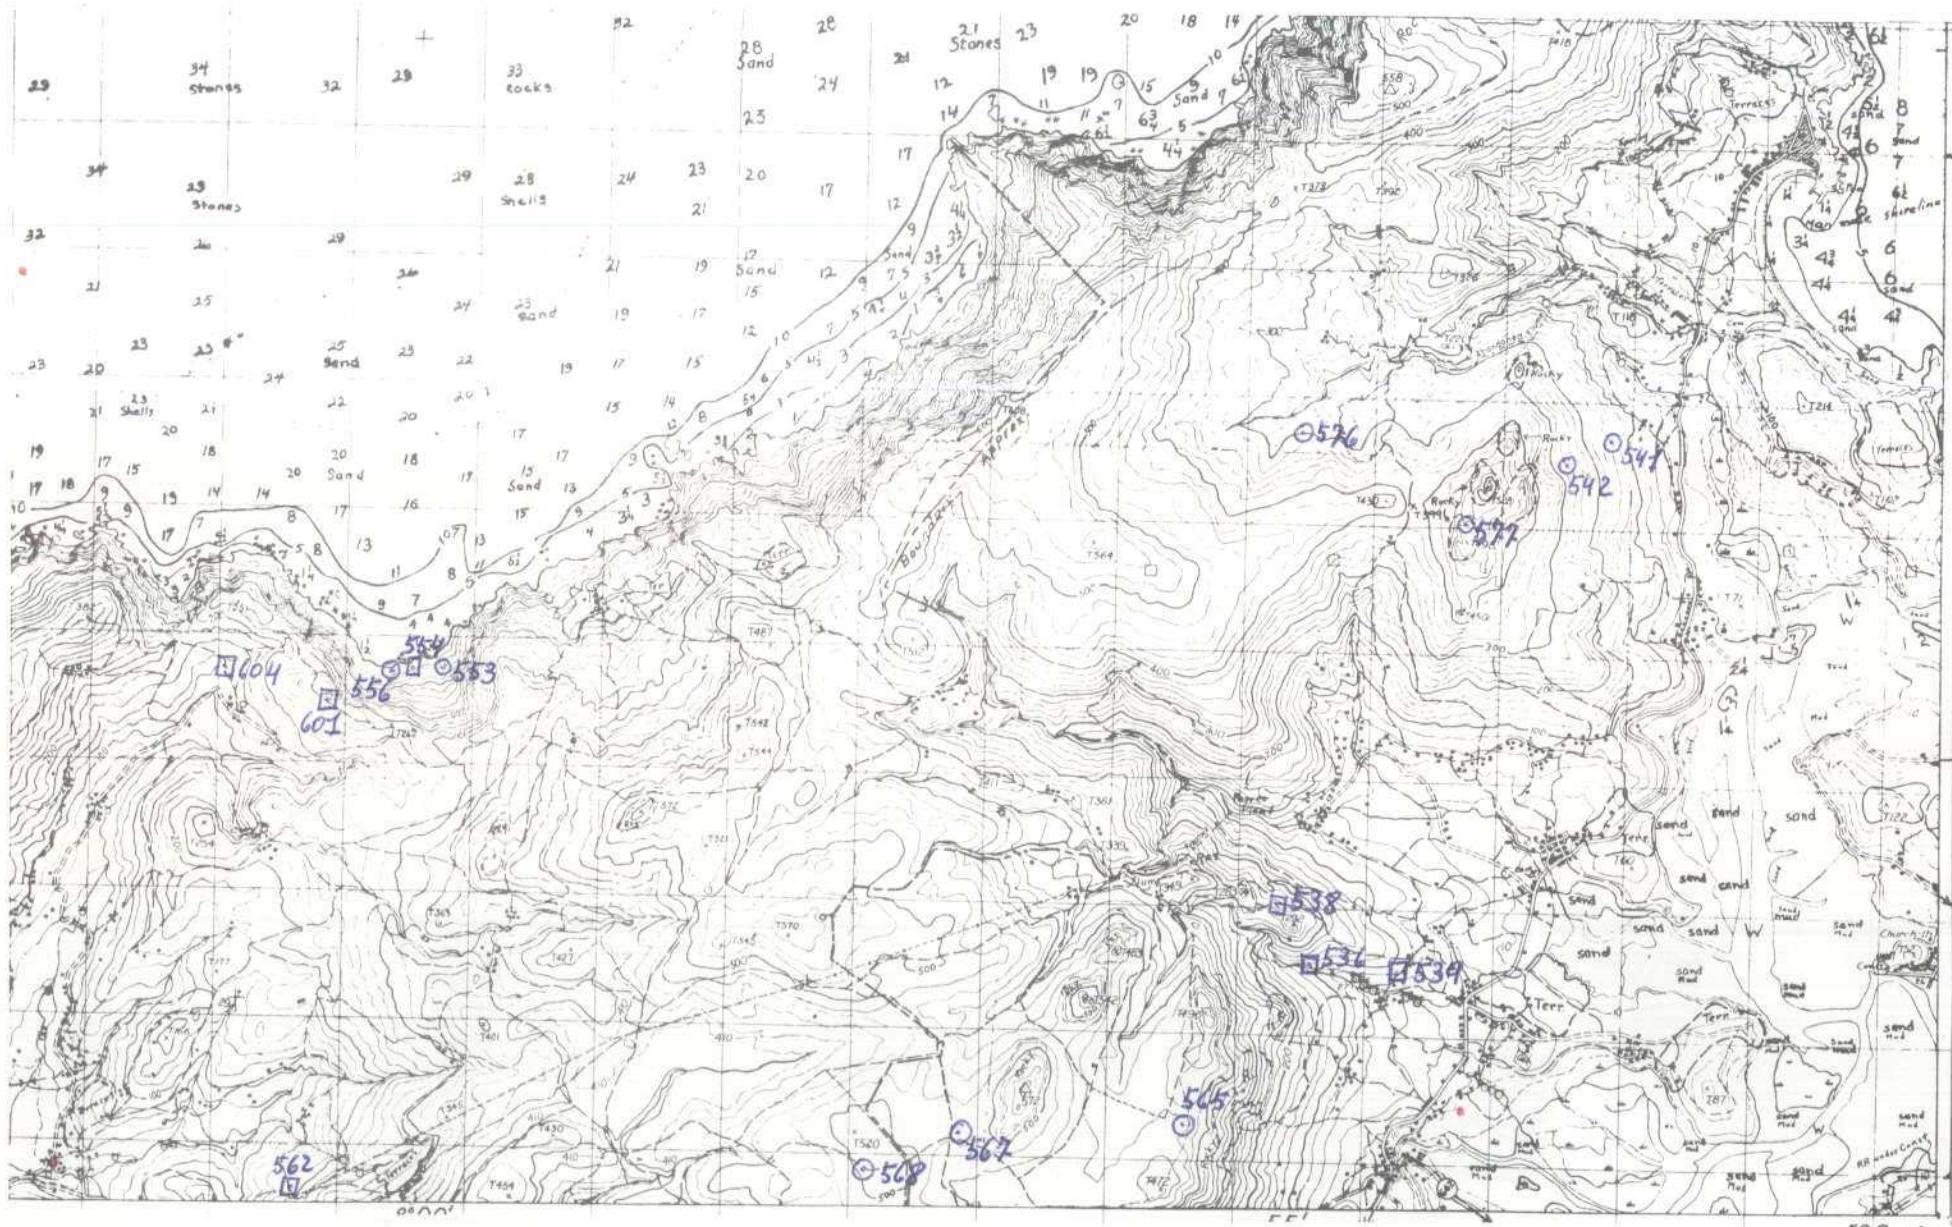

DATOS A RELLENAR POR EL IGME								
Nº de la hoja 1:50.000	Guion	Número de hoja	Nº del documento					
	1		2	3	4	5	6	7
0	6	0	2	2	W	2	6	

10	11	12	13
I	B	F	M

DATOS A RELLENAR POR EL IGME									
Recibido			Ref. Control			Perforado			Verificado
71	72	73	74	75	76	77	78	79	80
1	8	0	6	7	4				

PARA UN CONTROL CORRECTO DE LA MARCHA DEL TRABAJO DE CAMPO EL CONSULTOR DEBERÁ ENVIAR ENTRE LOS DÍAS 1 al 7 y 15 al 22 DE CADA MES ESTAS HOJAS AL INSTITUTO GEOLÓGICO Y MINERO DE ESPAÑA, DIVISIÓN DE GEOLOGÍA, C/ RIOS ROSAS, 23 - MADRID - 3.

EQUIPO DE RECEPCION
DEL IGME


EL CONSULTOR



MINISTERIO DE INDUSTRIA
DIRECCION GENERAL DE MINAS
INSTITUTO GEOLOGICO Y MINERO DE ESPAÑA

PLAN NACIONAL DE LA MINERIA. MAPA GEOLOGICO NACIONAL A ESCALA 1:50.000
MAGNA

FICHA DE CONTROL DEL TRABAJO DE CAMPO MCC1


DATOS A RELLENAR POR EL IGME

CONTROL	FECHA	OBSERVACIONES
LIBRETA DE CAMPO		
MUESTRAS, LABORATORIO		
CARTOGRAFIA		
ESTACIONES VISITADAS		

OBSERVACIONES:

EL SUPERVISOR DEL PROYECTO

14-6-74

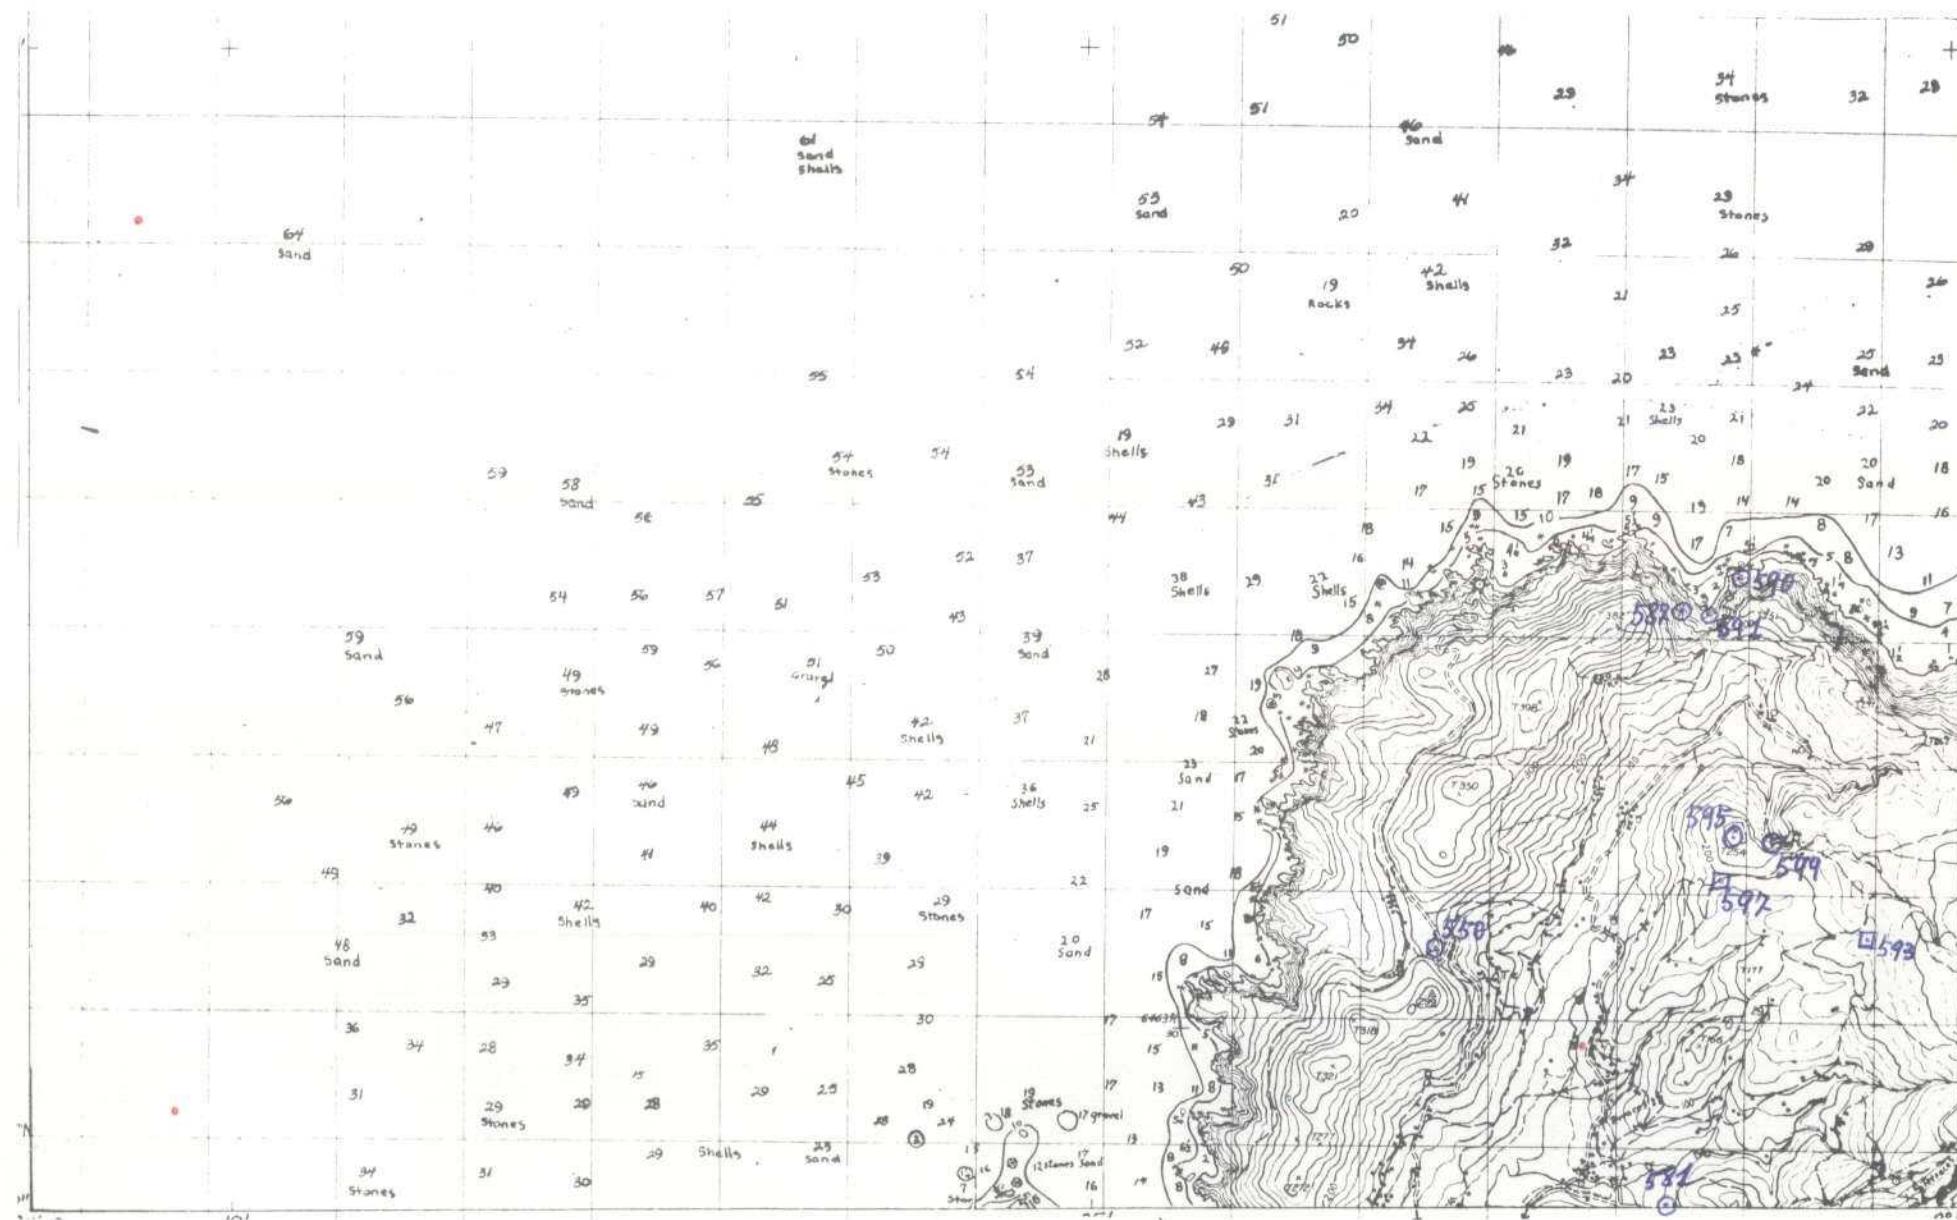

DATOS A RELLENAR POR EL IGME									
Nº de la hoja 150.000					Nº del documento 060230320				
1	2	3	4	5	6	7	8	9	10

DATOS A RELLENAR POR EL IGME									
Recibido	Ref. Control	Perforado	Verificado						
71	72	73	74	75	76	77	78	79	80
180674									

DATOS A RELLENAR POR EL CONSULTOR									
CON NUMEROS									
NUMERO DE LA ESTACION	Fecha			MEDICION Cronologica	Punto I.M.	MUESTRAS	CON UNOS EN CASO AFIRMATIVO		
	DIA	MES	AÑO				Rio	Barro	Analisis
14	15	16	17	18	19	20	21	22	23
24	25	26	27	28	29	30	31	32	33
34	35	36	37	38	39	40	41	42	43
44	45	46	47	48	49	50	51	52	
0550									
0581									
0587									
0590									
0594									
0595									
0599									

EL CONSULTOR - DEBERA MARCAR SOBRE EL MAPA LAS ESTACIONES CON SU NUMERO DE REFERENCIA IEN AZUL Y LOS CORTES REALIZADOS SOBRE EL TERRENO IEN ROJO.
PARA UN CONTROL CORRECTO DE LA MARCHA DEL TRABAJO DE CAMPO EL CONSULTOR DEBERA ENVIAZ ENTRE LOS DIAS 1 AL 7 Y 15 AL 22 DE CADA MES ESTAS HOJAS AL INSTITUTO GEOLOGICO Y MINERO DE ESPAÑA, DIVISION DE GEOLOGIA, C/ RIOS ROSAS, 23 - MADRID - 3

DATOS A RELLENAR POR EL CONSULTOR									
CON NUMEROS									
NUMERO DE LA ESTACION	FECHA:			DIA	MES	AÑO	RIO:	BARRO:	CORTES:
	14	15	16						

EQUIPO DE RECEPCION
DEL IGME

EL CONSULTOR




MINISTERIO DE INDUSTRIA
DIRECCION GENERAL DE MINAS
INSTITUTO GEOLOGICO Y MINERO DE ESPAÑA

PLAN NACIONAL DE LA MINERIA. MAPA GEOLOGICO NACIONAL A ESCALA 1:50.000
MAGNA


FICHA DE CONTROL DEL TRABAJO DE CAMPO MCC1

DATOS A RELLENAR POR EL IGME

CONTROL	FECHA	OBSERVACIONES
LIBRETA DE CAMPO		
MUESTRAS. LABORATORIO		
CARTOGRAFIA		
ESTACIONES VISITADAS		
OBSERVACIONES:		

EL SUPERVISOR DEL PROYECTO

14-6-74

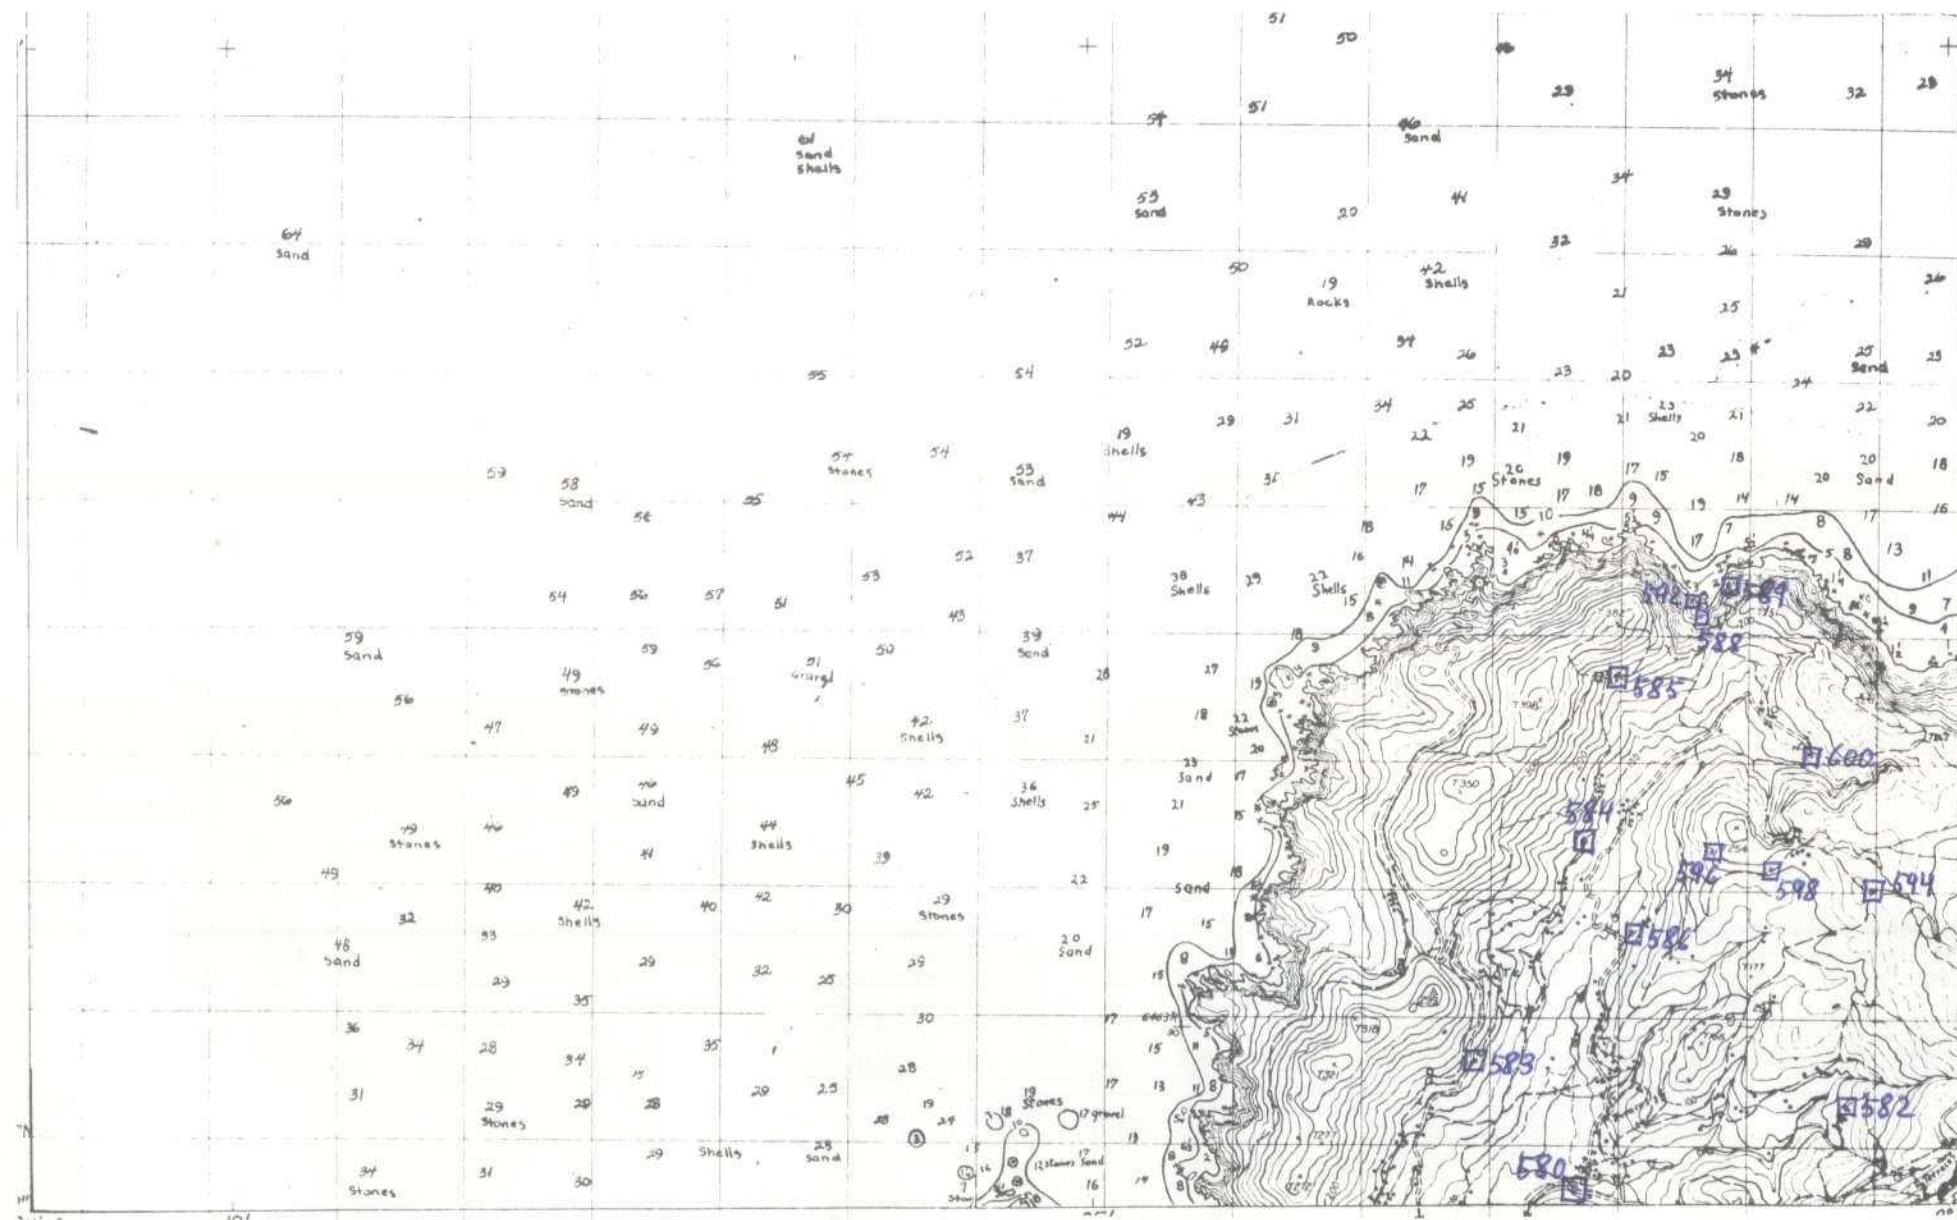

119-c

DATOS A RELLENAR POR EL 16ME							
Nº de la hoja 1.50.000	Cuadrigente número	Nº del documento					
		1	2	3	4	5	6
0	6	0	2	3	0	3	1

DATOS A RELE	
DATOS A RELE	
CONS	
ID	H
DO	EST
	INIQUE
	FM

DATOS A RELLENAR POR EL CONSULTOR	
CON NUMEROS						CON UNOS EN CASO AFIRMATIVO	
NUMERO DE LA ESTACION	Fecha			Rumbo	MEDICION	MUESTRAS			PUNTOS DE INTERES SINGULARES			TIPO DE TERP	
	DIA	MES	AÑO			Buisonne	Creación	Frigoreo	Petrolif	Macros	Microsc		Analisis	Geologico	Mineral	
14	15	16	309	3010	3011	3012	3099	30100	30101	30102	30999	30

EL CONSULTOR – DEBERÁ MARCAR SOBRE EL MAPA LAS ESTACIONES CON SU NÚMERO DE REFERENCIA (EN AZUL) Y LOS CORTES REALIZADOS SOBRE EL TERRENO (EN ROJO).

PARA UN CONTROL CORRECTO DE LA MARCHA DEL TRABAJO DE CAMPO EL CONSULTOR DEBERÁ ENVIAR ENTRE LOS DÍAS 11 Y 15 Y 22 DE CADA MES ESTAS HOJAS AL INSTITUTO GEOLÓGICO Y MINERO DE ESPAÑA, DIVISIÓN DE GEOLÓGIA, C/ RÍOS ROSAS, 23 - MADRID - 3.

**EQUIPO DE RECEPCIÓN
DEL IGME**

EL CONSULTO

EL CONSULTOR



MINISTERIO DE INDUSTRIA
DIRECCION GENERAL DE MINAS
INSTITUTO GEOLOGICO Y MINERO DE ESPAÑA

PLAN NACIONAL DE LA MINERIA. MAPA GEOLOGICO NACIONAL A ESCALA 1:50.000
MAGNA


FICHA DE CONTROL DEL TRABAJO DE CAMPO MCC1

DATOS A RELLENAR POR EL IGME

CONTROL	FECHA	OBSERVACIONES
LIBRETA DE CAMPO		
MUESTRAS, LABORATORIO		
CARTOGRAFIA		
ESTACIONES VISITADAS		
OBSERVACIONES:		

EL SUPERVISOR DEL PROYECTO

14-6-74

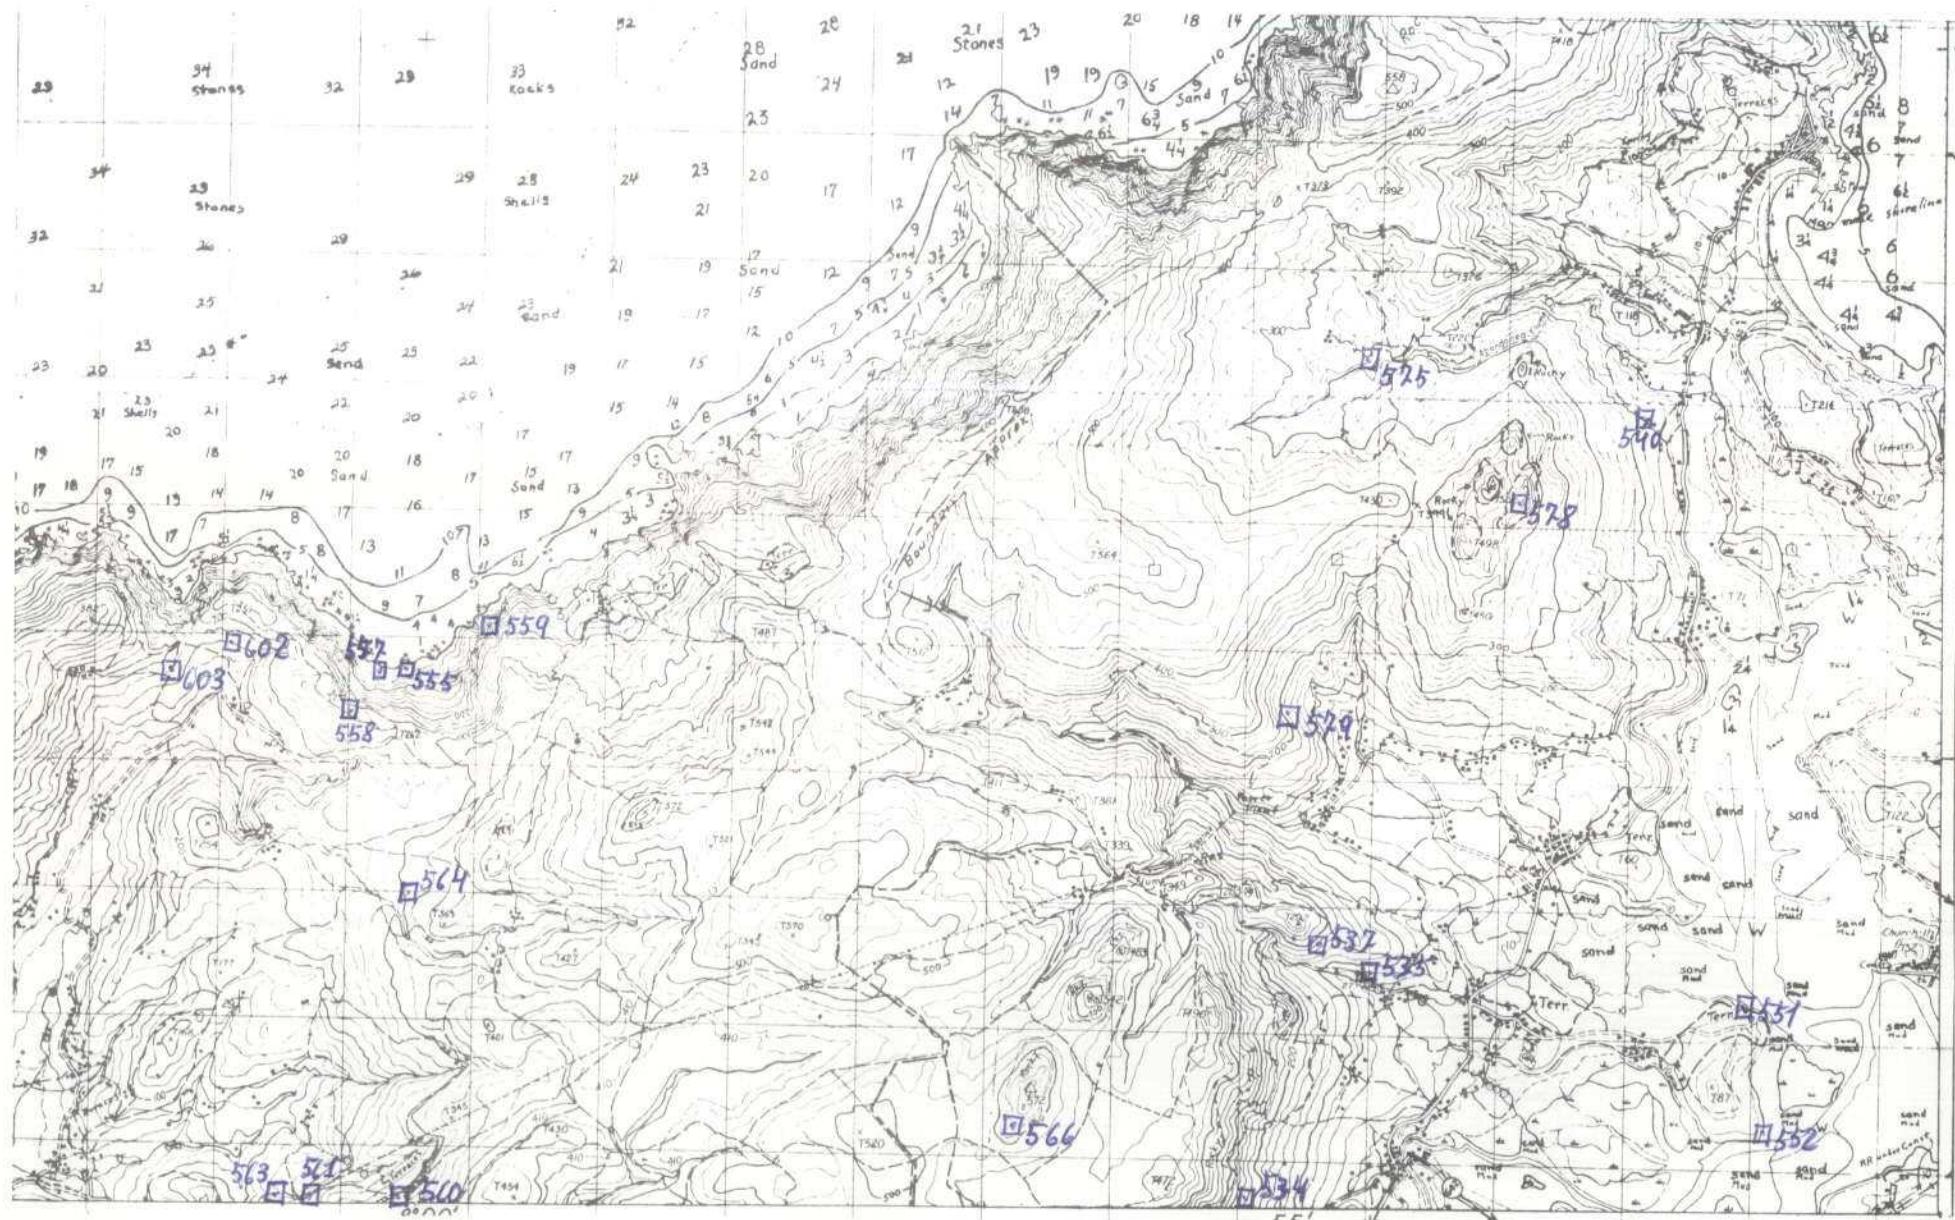

DATOS A RELLENAR POR EL IGME									
Nº de la hoja 1.50.000					Nº del documento				
1	2	3	4	5	6	7	8	9	Guionero
10	11	12	13	14	15	16	17	18	Guionero
06022W267									

DATOS A RELLE NAR POR EL CONSUL									
1	2	3	4	5	6	7	8	9	Guionero
10	11	12	13	14	15	16	17	18	Guionero
IBFM									

DATOS A RELLENAR POR EL IGME										
Recibido					Ref. Control		Perforado			Verificado
71	72	73	74	75	76	77	78	79	80	

DATOS A RELLENAR POR EL CONSULTOR									
CON NUMEROS									
NUMERO DE LA ESTACION		Fecha			MEDICION				
14	15	16	17	18	19	20	21	22	23
24	25	26	27	28	29	30	31	32	33
34	35	36	37	38	39	40	41	42	43
44	45	46	47	48	49	50	51	52	53
54	55	56	57	58	59	60	61	62	63

EL CONSULTOR - DEBERA MARCAR SOBRE EL MAPA: LAS ESTACIONES CON SU NUMERO DE REFERENCIA (EN AZUL).
Y LOS CORTES REALIZADOS SOBRE EL TERRENO (EN ROJO).
PARA UN CONTROL CORRECTO DE LA MARCHA DEL TRABAJO DE CAMPO EL CONSULTOR DEBERA ENVIAR ENTRE LOS DIAS 1 AL 7 Y 15 AL 22 DE CADA MES ESTAS HOJAS AL INSTITUTO GEOLOGICO Y MINERO DE ESPAÑA, DIVISION DE GEOLOGIA, C/ RIOS ROSAS, 23 - MADRID/3.

DATOS A RELLENAR POR EL CONSULTOR									
CON NUMEROS									
NUMERO DE LA ESTACION		Fecha							
14	15	16	17	18	19	20	21	22	23
24	25	26	27	28	29	30	31	32	33
34	35	36	37	38	39	40	41	42	43
44	45	46	47	48	49	50	51	52	53
54	55	56	57	58	59	60	61	62	63



MINISTERIO DE INDUSTRIA
DIRECCION GENERAL DE MINAS
INSTITUTO GEOLOGICO Y MINERO DE ESPAÑA

PLAN NACIONAL DE LA MINERIA. MAPA GEOLOGICO NACIONAL A ESCALA 1:50.000
MAGNA


FICHA DE CONTROL DEL TRABAJO DE CAMPO MCC1

DATOS A RELLENAR POR EL IGME

CONTROL	FECHA	OBSERVACIONES
LIBRETA DE CAMPO		
MUESTRAS, LABORATORIO		
CARTOGRAFIA		
ESTACIONES VISITADAS		
OBSERVACIONES:		

EL SUPERVISOR DEL PROYECTO

14- 6- 74

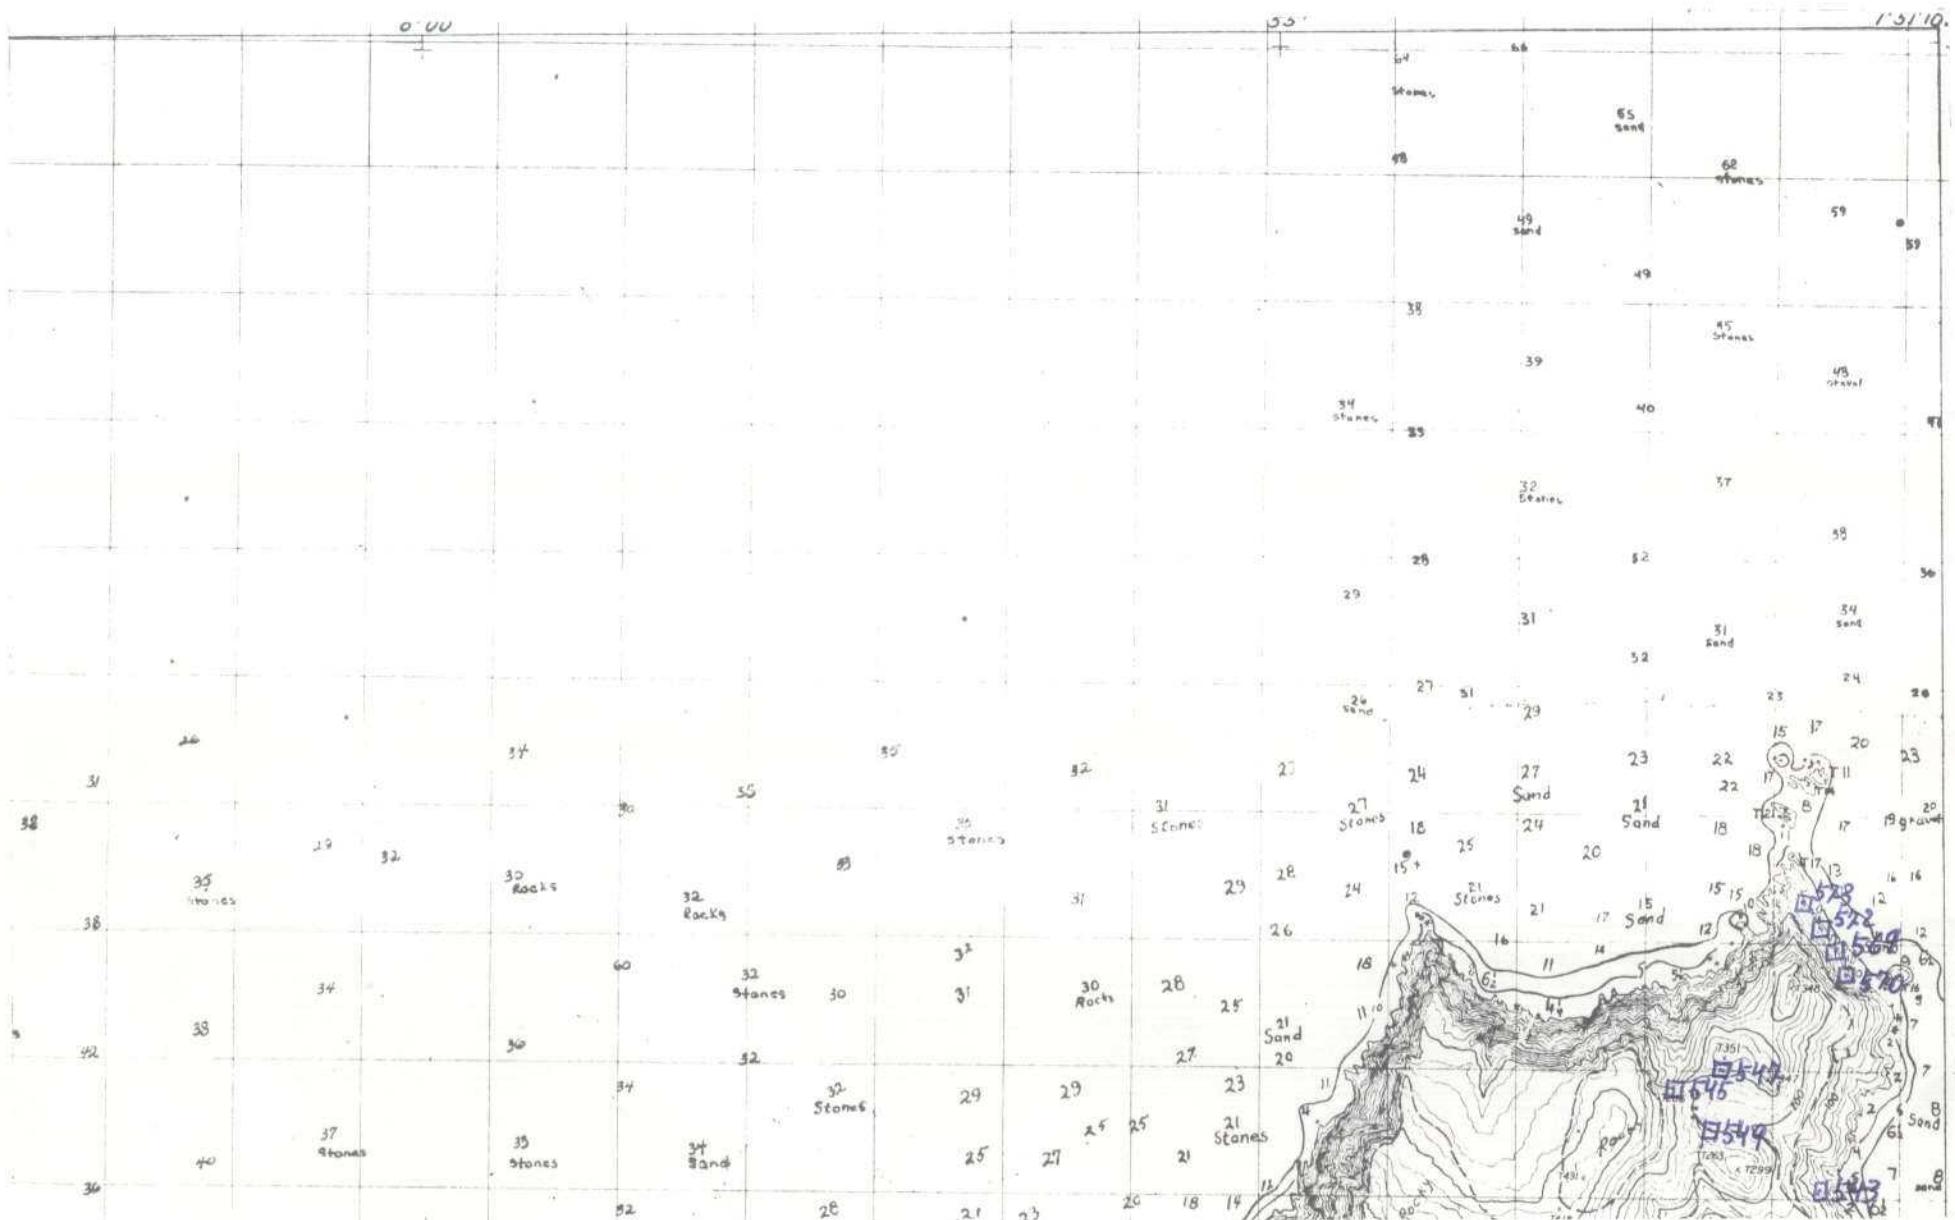

DATOS A RELLENAR POR EL IGME								
Nº de la hoja 1.50.000					Cuarto nro			
1	2	3	4	5	6	7	8	9
10	11	12	13	14	15	16	17	18
06021W209								

DATOS A RELLENAR POR EL CONSULTOR								
CANT.					FECHA			
10	11	12	13	14	15	16	17	18
IBFM								

DATOS A RELLENAR POR EL IGME								
Recibido	Ref. Control	Perforado	Verificado					
71	72	73	74	75	76	77	78	79
80								

DATOS A RELLENAR POR EL CONSULTOR																																						
CON NUMEROS																																						
NUMERO DE LA ESTACION	Fecha			Sumb	MEDICION	MUESTRAS	PUNTOS DE INTERES SINGULAR	TIPO DE TERR	CON UNOS EN CASO AFIRMATIVO																													
	DIA	MES	AÑO						Barom	Croquis	Foto	Petrol y M	Microp	Sediment	Roxas X	Electro	Analisis																					
14	15	16	17	18	19	20	21	22	23	24	25	26	27	28	29	30	31	32	33	34	35	36	37	38	39	40	41	42	43	44	45	46	47	48	49	50	51	52

EL CONSULTOR. - DEBERA MARCAR SOBRE EL MAPA LAS ESTACIONES CON SU NUMERO DE REFERENCIA (EN AZUL) Y LOS CORTEZ REALIZADOS SOBRE EL TERRENO (EN ROJO).

PARA UN CONTROL CORRECTO DE LA MARCHA DEL TRABAJO DE CAMPO EL CONSULTOR DEBERA ENVIAR ENTRE LOS DIAS 1 AL 7 Y 15 AL 22 DE CADA MES ESTAS HOJAS AL INSTITUTO GEOLOGICO Y MINERO DE ESPAÑA, DIVISION DE GEOLOGIA, C/ RIOS ROSAS, 23 - MADRID - 3.

DATOS A RELLENAR POR EL CONSULTOR																																						
CON NUMEROS																																						
NUMERO DE LA ESTACION	FECHA			Sumb	MEDICION	MUESTRAS	PUNTOS DE INTERES SINGULAR	TIPO DE TERR	CON UNOS EN CASO AFIRMATIVO																													
	DIA	MES	AÑO						Barom	Croquis	Foto	Petrol y M	Microp	Sediment	Roxas X	Electro	Analisis																					
14	15	16	17	18	19	20	21	22	23	24	25	26	27	28	29	30	31	32	33	34	35	36	37	38	39	30	41	42	43	44	45	46	47	48	49	50	51	52

EQUIPO DE RECEPCION
DEL IGME

EL CONSULTOR





MINISTERIO DE INDUSTRIA
DIRECCION GENERAL DE MINAS
INSTITUTO GEOLOGICO Y MINERO DE ESPAÑA

PLAN NACIONAL DE LA MINERIA. MAPA GEOLOGICO NACIONAL A ESCALA 1:50.000
MAGNA

FICHA DE CONTROL DEL TRABAJO DE CAMPO MCC1


DATOS A RELLENAR POR EL IGME

CONTROL	FECHA	OBSERVACIONES
LIBRETA DE CAMPO		
MUESTRAS. LABORATORIO		
CARTOGRAFIA		
ESTACIONES VISITADAS		

OBSERVACIONES:

EL SUPERVISOR DEL PROYECTO

14-6-74

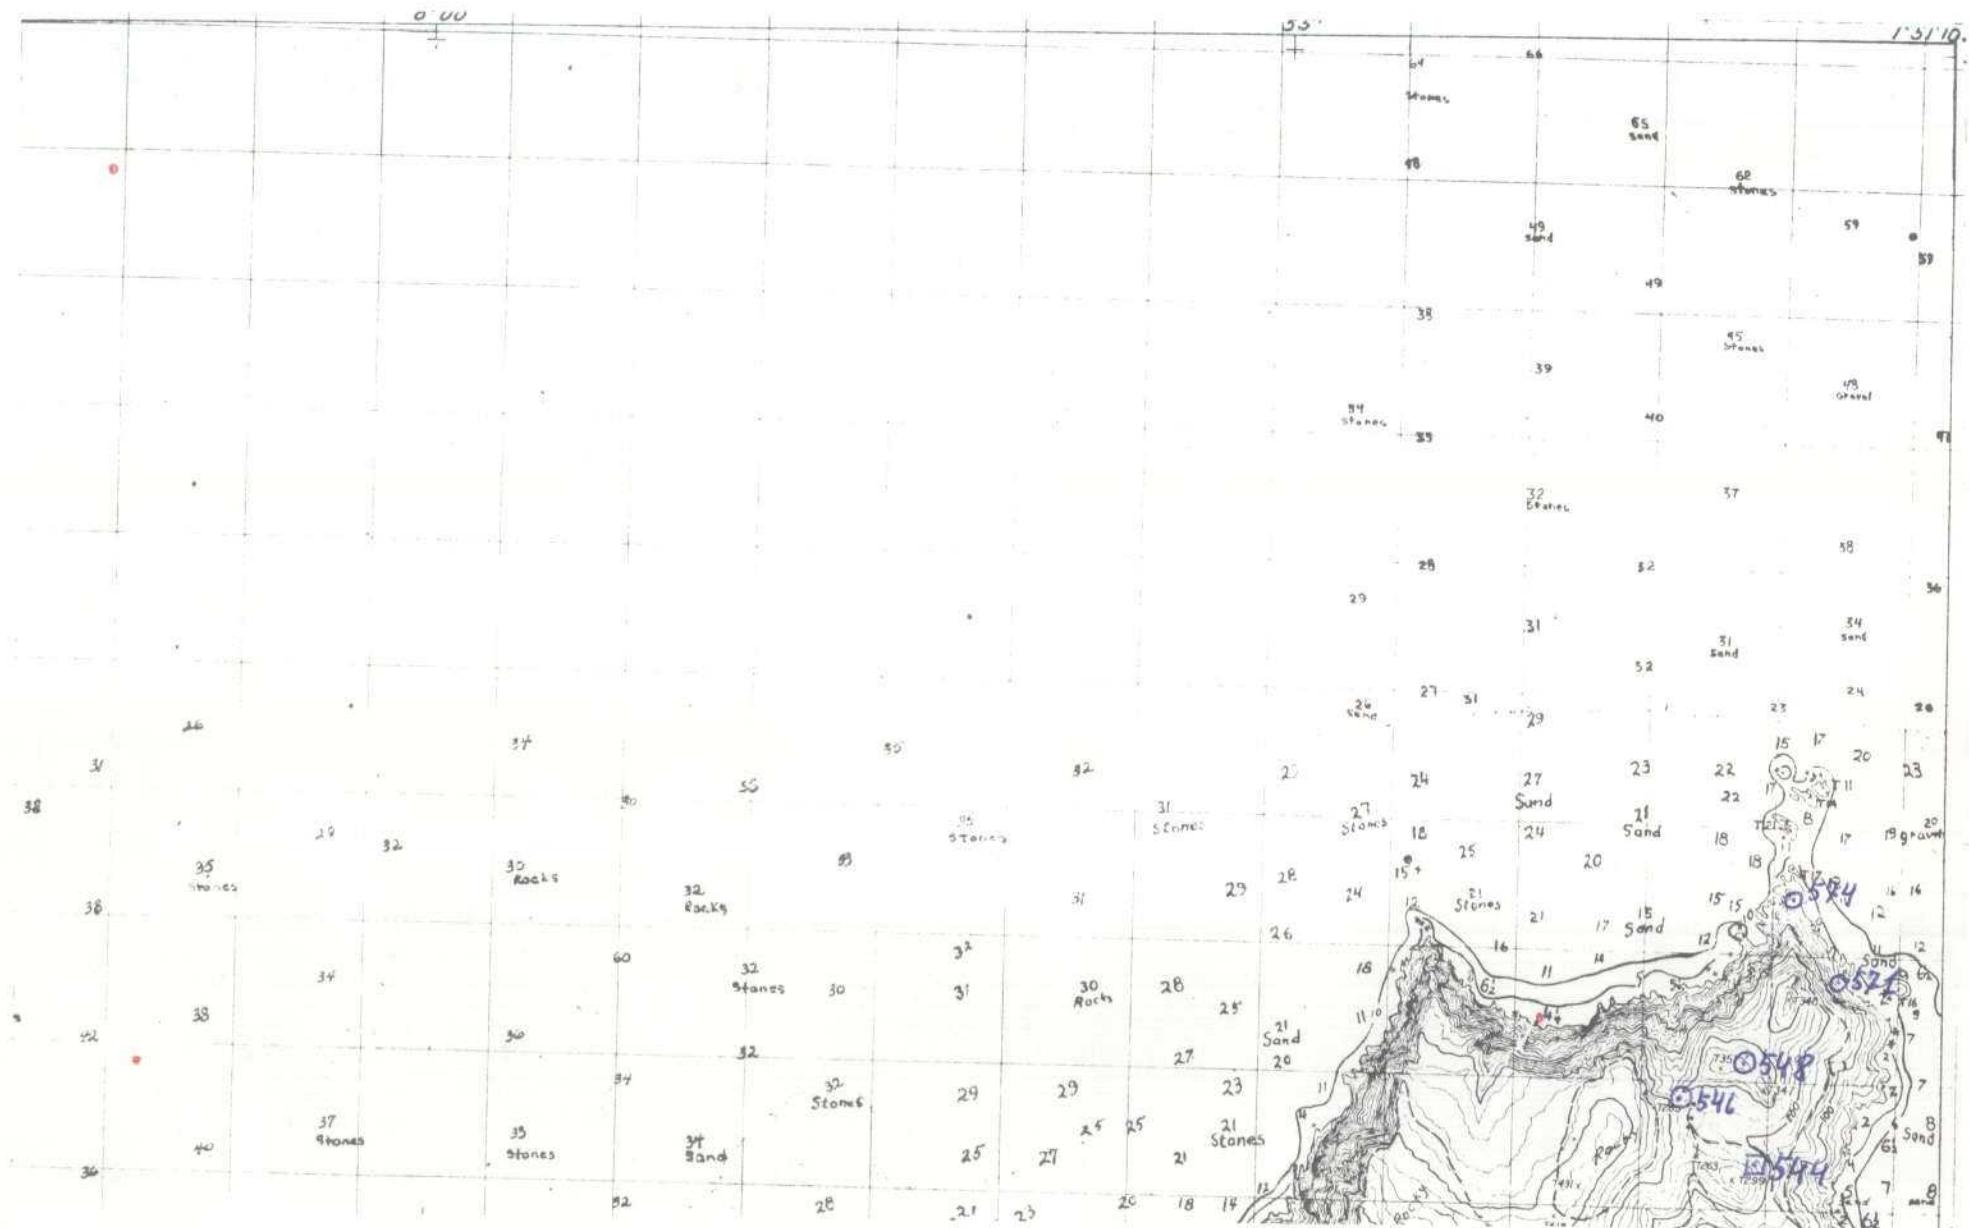

DATOS A RELLENAR POR EL IGME								
Nº de la hoja 1:50.000			Número			Nº del documento		
1	2	3	4	5	6	7	8	9
0602	1	W2	19					

DATOS A RELLENAR POR EL CONSULTOR																
CON NUMEROS			CON LETRAS			CON NUMEROS										
CONSULTOR	REF. CONTROL	PERFORADO	REF. CONTROL	PERFORADO	VERIFICADO	CONSULTOR	REF. CONTROL	PERFORADO								
10	11	12	13	14	15	71	72	73	74	75	76	77	78	79	80	
IB	FM			18	06	74										

DATOS A RELLENAR POR EL IGME								
Recibido	Ref. Control	Perforado	Verificado					
71	72	73	74	75	76	77	78	79
80								

DATOS A RELLENAR POR EL CONSULTOR	
CON NUMEROS	
NUMERO DE LA ESTACION	Fecha			MEDICION			MUESTRAS			PUNTOS DE INTERES SINGULAR																																
	DIA	MES	AÑO	Suministro	Croquis	Foto	Boya X	Boya Y	Boya Z	Mineral	Geotipos	Tipo de Terreno																														
0546	18	19	20	21	22	23	24	25	26	27	28	29	30	31	32	33	34	35	36	37	38	39	40	41	42	43	44	45	46	47	48	49	50	51	52							
0548	
0571	
0574	

EL CONSULTOR — DEBERA MARCAR SOBRE EL MAPA LAS ESTACIONES CON SU NUMERO DE REFERENCIA (EN AZUL) Y LOS CORTES REALIZADOS SOBRE EL TERRENO (EN ROJO).

PARA UN CONTROL CORRECTO DE LA MARCHA DEL TRABAJO DE CAMPO EL CONSULTOR DEBERA ENVIAR ENTRE LOS DIAS 1 AL 7 Y 15 AL 22 DE CADA MES ESTAS HOJAS AL INSTITUTO GEOLOGICO Y MINERO DE ESPAÑA, DIVISION DE GEOLOGIA, C/ RIOS ROSAS, 23 — MADRID - 3.


EQUIPO DE RECEPCION
DEL IGME

EL CONSULTOR



MINISTERIO DE INDUSTRIA
DIRECCION GENERAL DE MINAS
INSTITUTO GEOLOGICO Y MINERO DE ESPAÑA

PLAN NACIONAL DE LA MINERIA. MAPA GEOLOGICO NACIONAL A ESCALA 1:50.000
MAGNA


FICHA DE CONTROL DEL TRABAJO DE CAMPO MCC1

DATOS A RELLENAR POR EL IGME

CONTROL	FECHA	OBSERVACIONES
LIBRETA DE CAMPO		
MUESTRAS. LABORATORIO		
CARTOGRAFIA		
ESTACIONES VISITADAS		
OBSERVACIONES:		

EL SUPERVISOR DEL PROYECTO

3-5-74

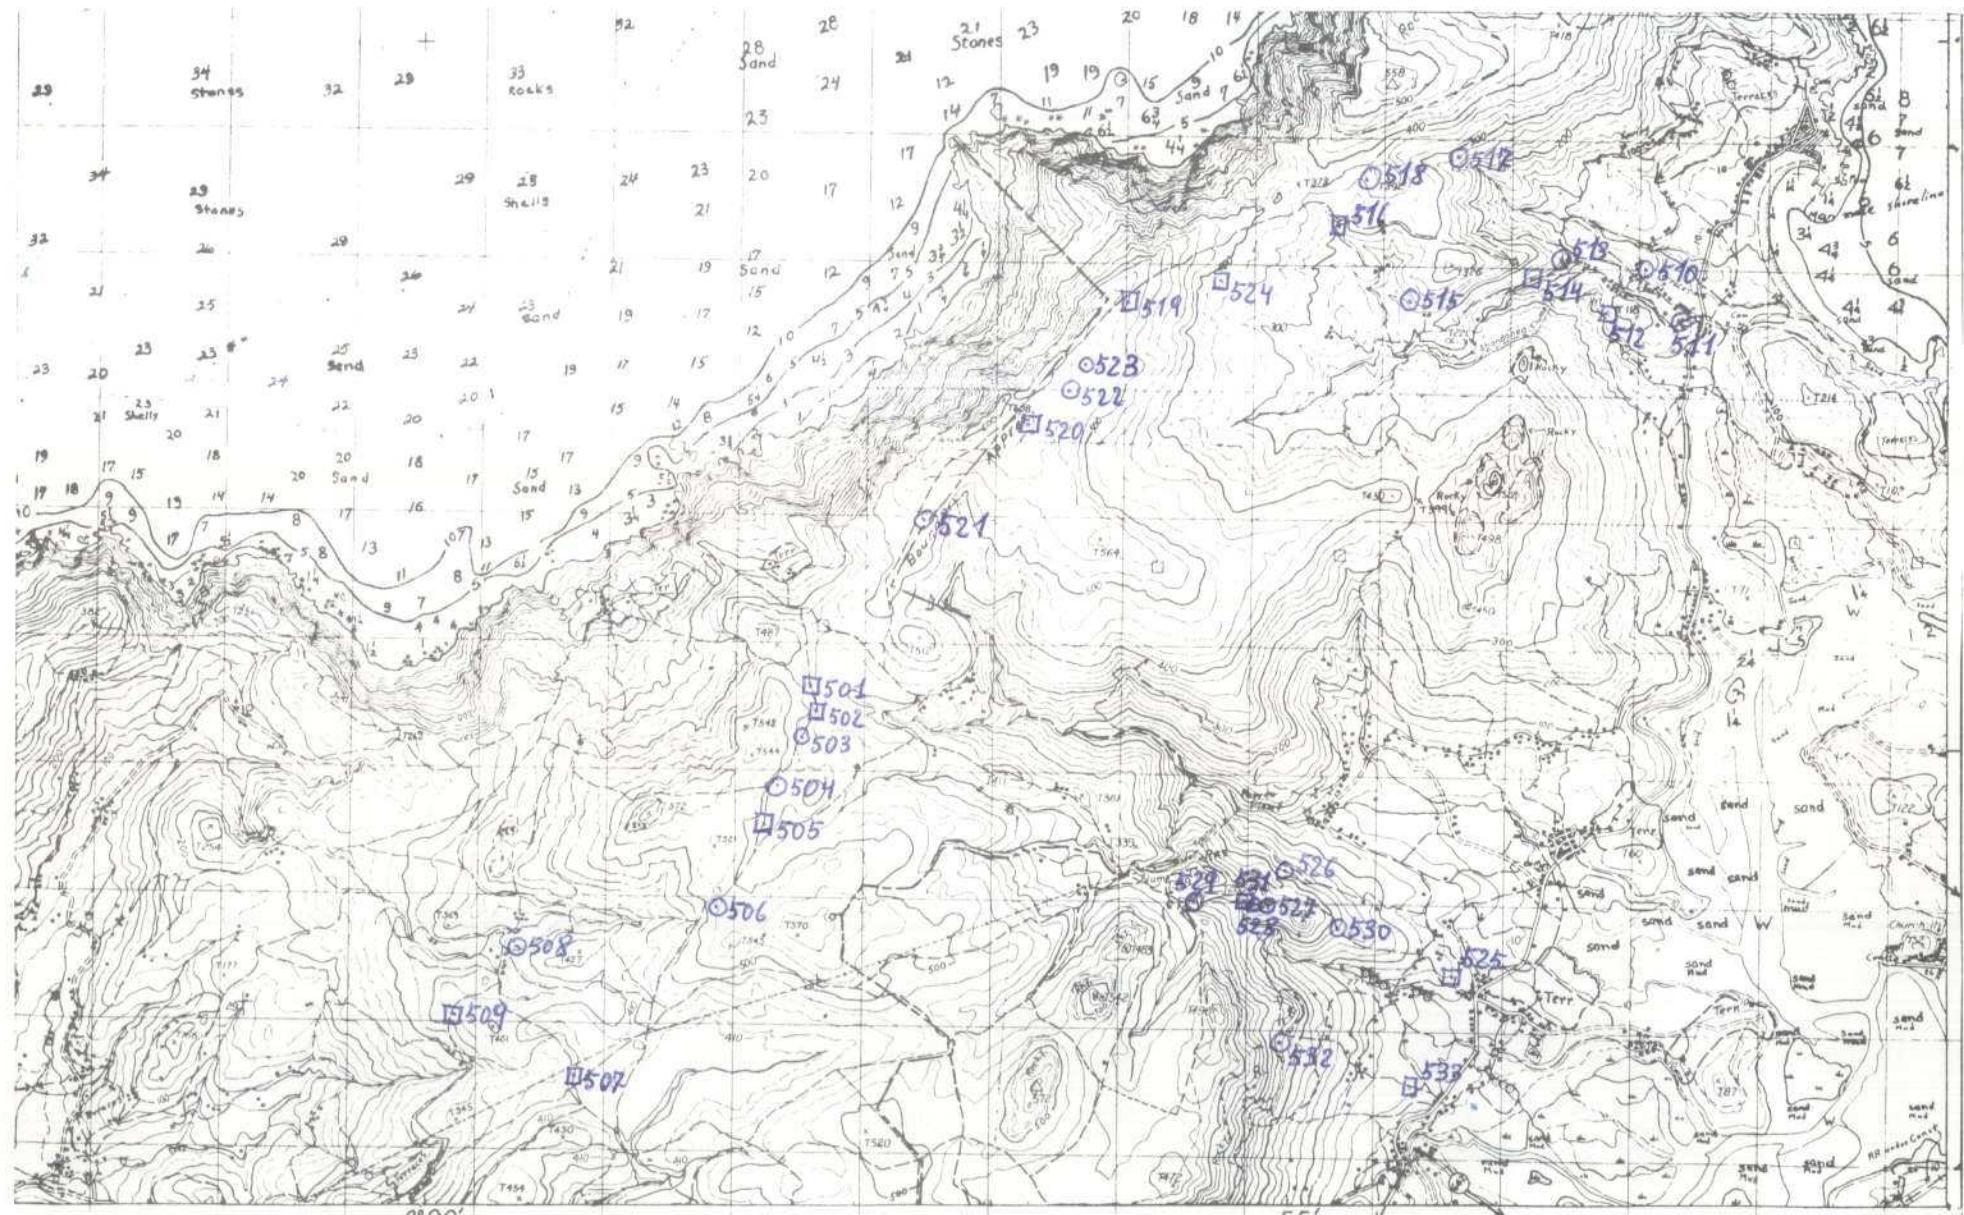

DATOS A RELLENAR POR EL ÍDME								
Nº de la hoja 1:50.000	Código de número				Nº del documento			
	1	2	3	4	5	6	7	8
0	6	0	2	2	W	Z	J	4

DATOS A RELLENAR POR EL CONSUMIDOR	
CON	ESPECIAL
10	11
I	B
F	M

DATOS A RELLENAR POR EL IGME											
Recibido					Ref. Control		Perforado			Verificado	
71	72	73	74	75	76	77	78	79	80		
0	4	0	5	7	4						

EL CONSULTOR.— DEBE MARCAR SOBRE EL MAPA LAS ESTACIONES CON SU NÚMERO DE REFERENCIA (EN AZUL) Y LOS CORTES REALIZADOS SOBRE EL TERRENO (EN ROJO).
PARA UN CONTROL CORRECTO DE LA MARCHA DEL TRABAJO DE CAMPO EL CONSULTOR DEBE ENVIAR ENTRE LOS DÍAS 1 al 7 y 15 al 22 DE CADA MES ESTAS HOJAS AL INSTITUTO GEOLÓGICO Y MINERO DE ESPAÑA, DIVISIÓN DE GEOLOGÍA, C/ RÍOS ROSAS, 23 - MADRID - 3.

EQUIPO DE RECEPCIÓN
DEL IGME

El consultor




MINISTERIO DE INDUSTRIA
DIRECCION GENERAL DE MINAS
INSTITUTO GEOLOGICO Y MINERO DE ESPAÑA

PLAN NACIONAL DE LA MINERIA. MAPA GEOLOGICO NACIONAL A ESCALA 1:50.000
MAGNA


FICHA DE CONTROL DEL TRABAJO DE CAMPO MCC1

DATOS A RELLENAR POR EL IGME

CONTROL	FECHA	OBSERVACIONES
LIBRETA DE CAMPO		
MUESTRAS. LABORATORIO		
CARTOGRAFIA		
ESTACIONES VISITADAS		
OBSERVACIONES:		

EL SUPERVISOR DEL PROYECTO

99-X-74

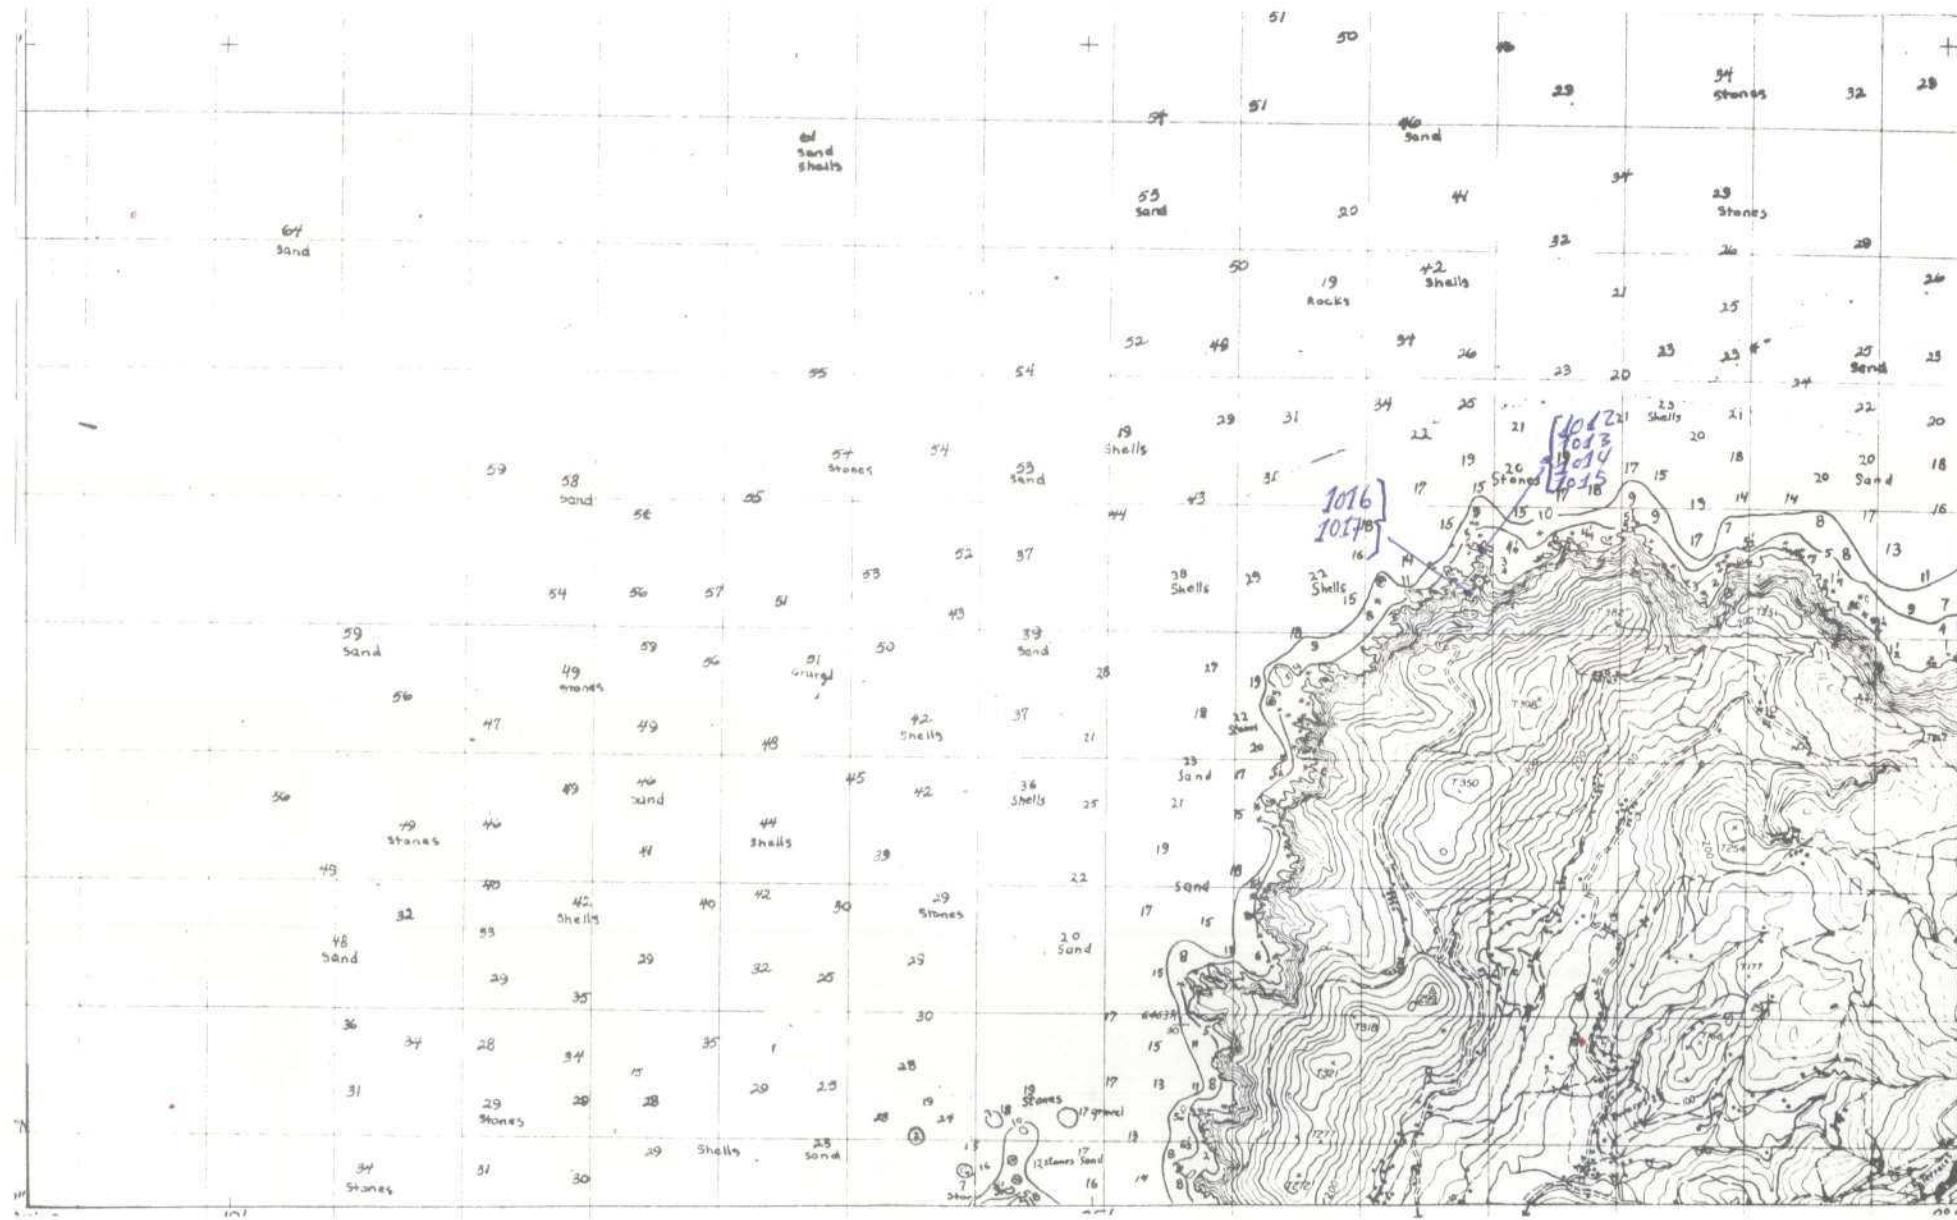DATOS A RELLENAR POR EL IGME	
Nº de la hoja		Nº del documento	
1	2	3	4	5	6	7	8	9	10	11	12	13	14	15	16	17	18	19	20	21	22	23	24	25	26	27	28	29	30	31	32	33	34	35	36	37	38	39	40	41	42	43	44	45	46	47	48	49	50	51	52
060234309	

DATOS A RELLENAR POR EL CONSULTOR	
Nº de la hoja		Nº del documento	
IBPP	

DATOS A RELLENAR POR EL IGME									
Recibido			Ref. Control		Perforado		Verificado		
71	72	73	74	75	76	77	78	79	80

DATOS A RELLENAR POR EL CONSULTOR									
CON NUMEROS					CON UNOS EN CASO AFIRMATIVO				
NUMERO DE LA ESTACION	Fecha			Rumbo	BRUTON	BRUTON	BRUTON	BRUTON	BRUTON
	DIA	MES	AÑO						
1012									
1013									
1014									
1015									

EL CONSULTOR - DEBERA MARCAR SOBRE EL MAPA LAS ESTACIONES CON SU NUMERO DE REFERENCIA (EN AZUL) Y LOS CORTES REALIZADOS SOBRE EL TERRENO (EN ROJO).

PARA UN CONTROL CORRECTO DE LA MARCHA DEL TRABAJO DE CAMPO EL CONSULTOR DEBERA ENVIAR ENTRE LOS DIAS 1 al 7 y 15 al 22 DE CADA MES ESTAS HOJAS AL INSTITUTO GEOLOGICO Y MINERO DE ESPAÑA, DIVISION DE GEOLOGIA, C/ RIOS ROSAS, 23 - MADRID - 3.


EQUIPO DE RECEPCION DEL IGME

EL CONSULTOR



MINISTERIO DE INDUSTRIA
DIRECCION GENERAL DE MINAS
INSTITUTO GEOLOGICO Y MINERO DE ESPAÑA

PLAN NACIONAL DE LA MINERIA. MAPA GEOLOGICO NACIONAL A ESCALA 1:50.000
MAGNA


FICHA DE CONTROL DEL TRABAJO DE CAMPO MCC1

DATOS A RELLENAR POR EL IGME

CONTROL	FECHA	OBSERVACIONES
LIBRETA DE CAMPO		
MUESTRAS, LABORATORIO		
CARTOGRAFIA		
ESTACIONES VISITADAS		
OBSERVACIONES:		

EL SUPERVISOR DEL PROYECTO

28-X-74
abx

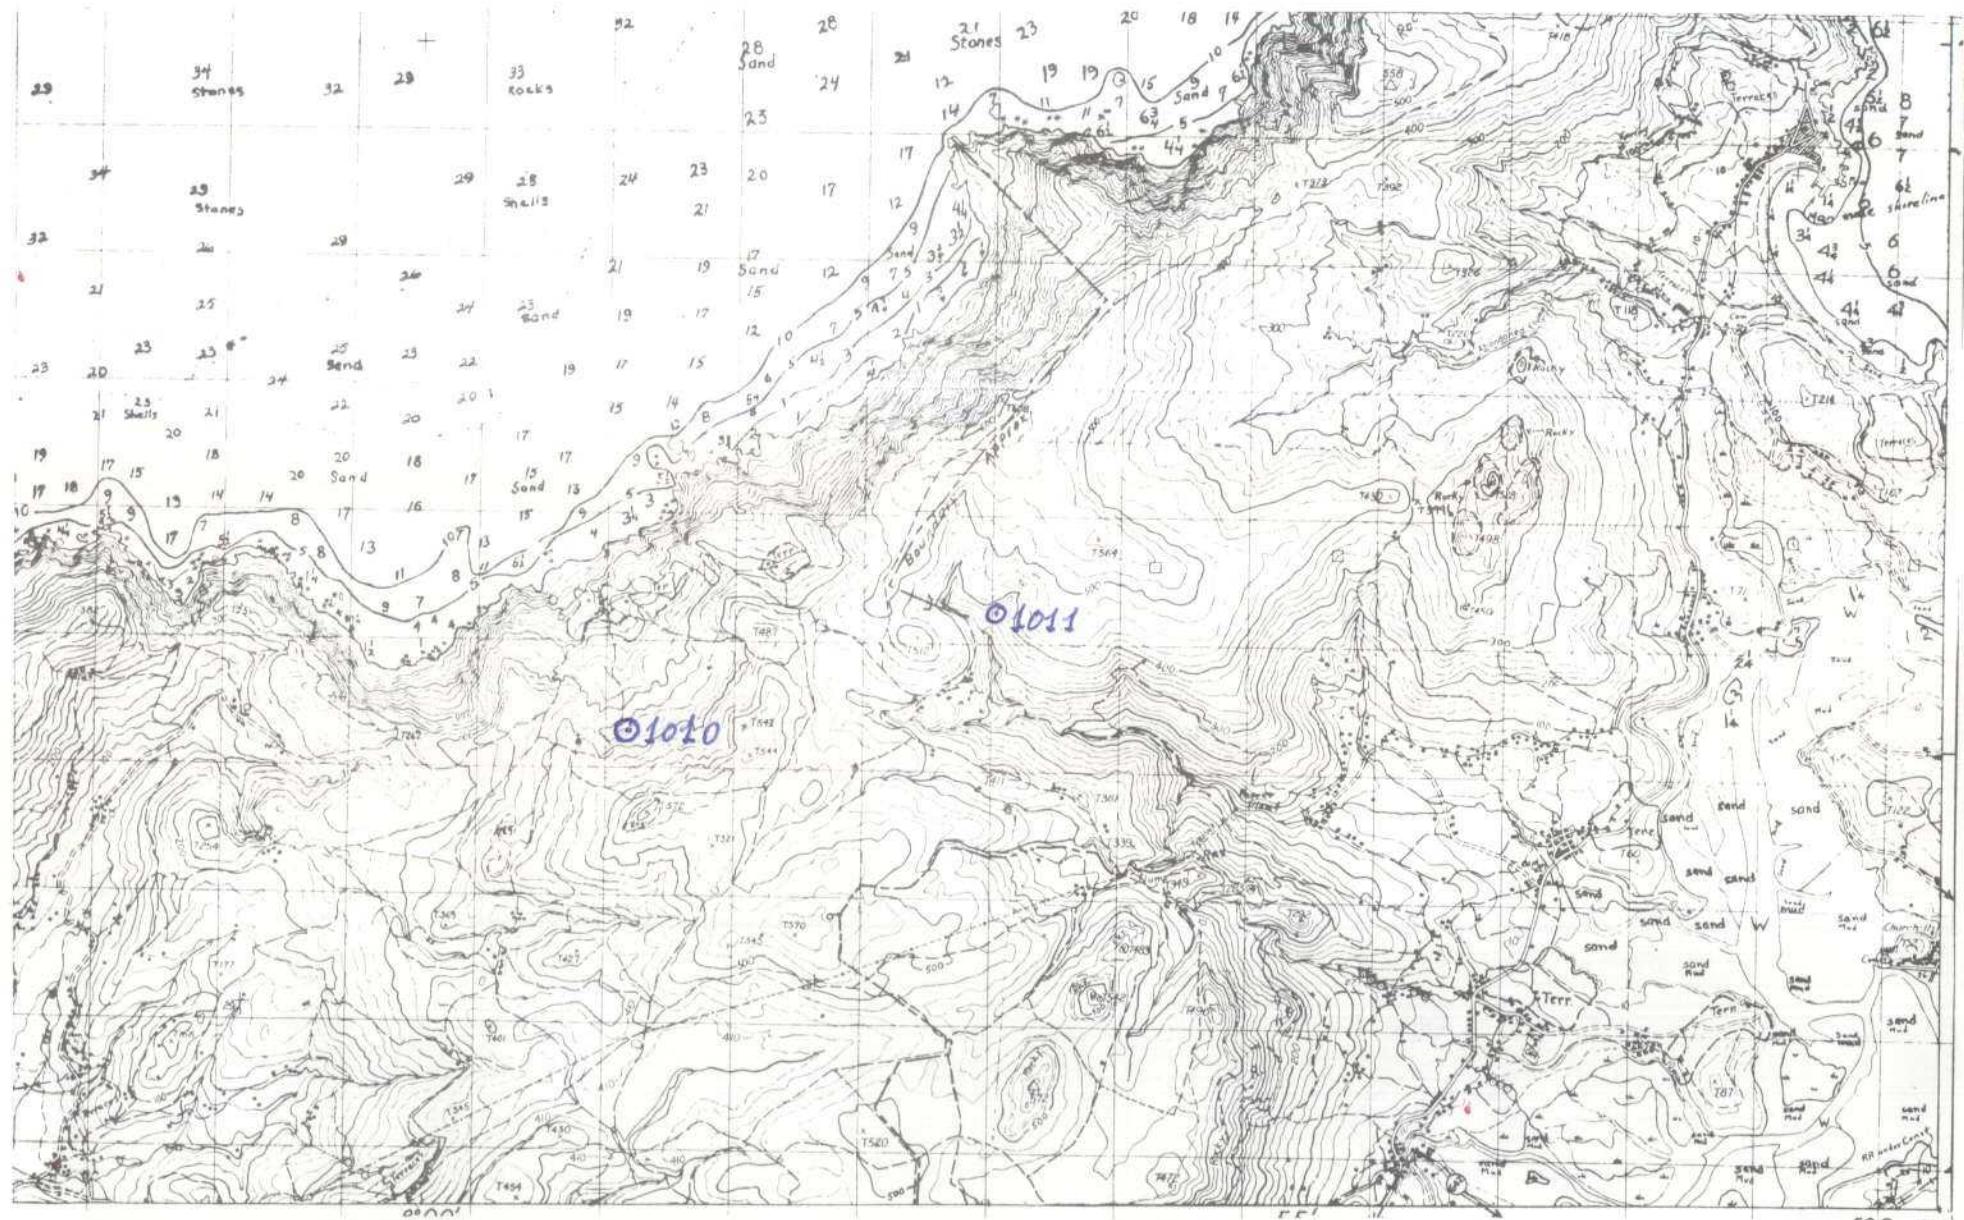

DATOS A RELLENAR POR EL IGME								
Nº de la hoja I: 50.000	Cuestionario Número				Nº del documento			
	1	2	3	4	5	6	7	8
06	02	2	W2	56				

DATOS A RELLENAR PARA EL CONSOLIDADO			
CONCEPTO	ESTIMADO	QUE	ANEXO
10.000	12.000	13.000	
1 B	FF		

DATOS A RELLENAR POR EL IGME										
Recibido			Ref. Control			Perforado			Verificado	
71	72	73	74	75	76	77	78	79	80	
0	7	1	1	7	4					

EQUIPO DE RECEPCION DEL JUEGO

EC CONSULTOR

EL CONSULTOR



MINISTERIO DE INDUSTRIA
DIRECCION GENERAL DE MINAS
INSTITUTO GEOLOGICO Y MINERO DE ESPAÑA

PLAN NACIONAL DE LA MINERIA. MAPA GEOLOGICO NACIONAL A ESCALA 1:50.000
MAGNA

FICHA DE CONTROL DEL TRABAJO DE CAMPO MCC1


DATOS A RELLENAR POR EL IGME

CONTROL	FECHA	OBSERVACIONES
LIBRETA DE CAMPO		
MUESTRAS. LABORATORIO		
CARTOGRAFIA		
ESTACIONES VISITADAS		

OBSERVACIONES:

EL SUPERVISOR DEL PROYECTO

3-5-74

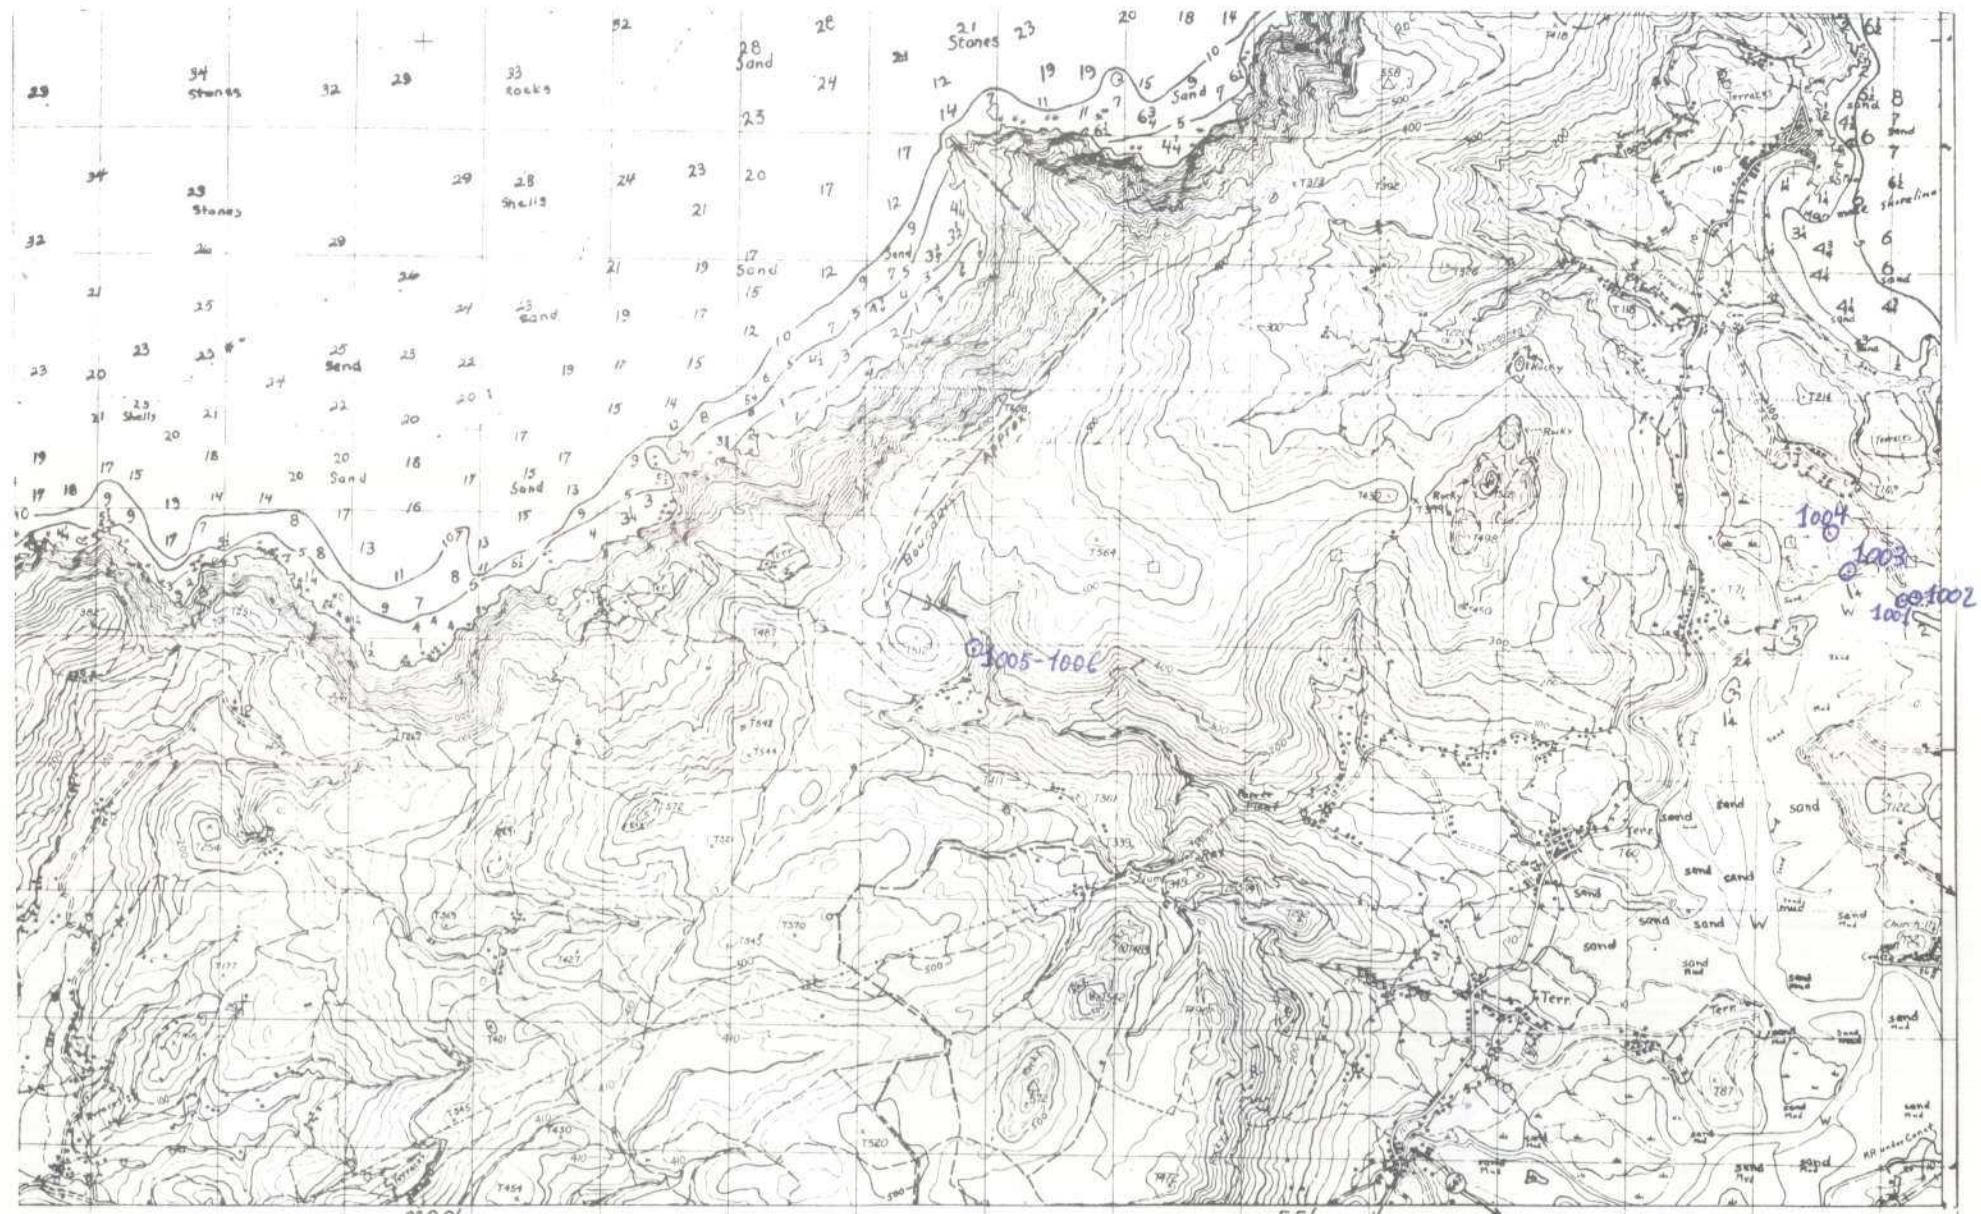

DATOS A RELLENAR POR EL IGME								
Nº de la hoja			Número del documento					
1	2	3	4	5	6	7	8	9
150.000	Guadarrama							
06022W253								

DATOS A RELLENAR POR EL CONSULTOR								
DÍA			MES					
10	11	12	13	14	15	16	17	18
19	20	21	22	23	24	25	26	27
28	29	30	31	32	33	34	35	36
37	38	39	40	41	42	43	44	45
46	47	48	49	50	51	52	53	54

DATOS A RELLENAR POR EL IGME							
Recibido		Ref. Control		Perforado		Verificado	
71	72	73	74	75	76	77	78
79	80	04 05 74					

DATOS A RELLENAR POR EL CONSULTOR																																	
CON NÚMEROS																																	
NÚMERO DE LA ESTACIÓN	Fecha			Río	Buzamiento	Crotón	Fósiles	C. 14	MUESTRAS	PUNTOS DE INTERÉS	SINGULARIDAD																						
	DÍA	MES	AÑO									Patrón	M. M.	Microsc.	Analisis	Numerico	Orilla	Edad	Forma	Tipo de Terreno													
1001	16	19	2021	24	25	26	27	28	30	31	32	33	34	35	36	37	38	39	40	41	42	43	44	45	46	47	48	49	50	51	52		
1002																																	
1003																																	
1004																																	
1005																																	
1006																																	

EL CONSULTOR. - DEBERÁ MARCAR SOBRE EL MAPA LAS ESTACIONES CON SU NÚMERO DE REFERENCIA (EN AZUL) Y LOS CORTES REALIZADOS SOBRE EL TERRENO (EN ROJO).

PARA UN CONTROL CORRECTO DE LA MARCHA DEL TRABAJO DE CAMPO EL CONSULTOR DEBERÁ ENVÍAR ENTRE LOS DÍAS 1 AL 7 Y 15 AL 22 DE CADA MES ESTAS HOJAS AL INSTITUTO GEOLOGICO Y MINERO DE ESPAÑA, DIVISIÓN DE GEOLOGÍA, C/ RÍOS ROSAS, 23 - MADRID - 3.

DATOS A RELLENAR POR EL CONSULTOR																																						
NÚMERO DE LA ESTACIÓN	Fecha			Río	Buzamiento	Crotón	Fósiles	C. 14	Muestras	Punto de Interés	Singularidad																											
	DÍA	MES	AÑO									Patrón	M. M.	Microsc.	Analisis	Numerico	Orilla	Edad	Forma	Tipo de Terreno																		
14	15	16	17	18	19	20	21	22	23	24	25	26	27	28	29	30	31	32	33	34	35	36	37	38	39	40	41	42	43	44	45	46	47	48	49	50	51	52

EQUIPO DE RECEPCIÓN
DEL IGME

EL CONSULTOR

Planes



MINISTERIO DE INDUSTRIA
DIRECCION GENERAL DE MINAS
INSTITUTO GEOLOGICO Y MINERO DE ESPAÑA

PLAN NACIONAL DE LA MINERIA. MAPA GEOLOGICO NACIONAL A ESCALA 1:50.000
MAGNA


FICHA DE CONTROL DEL TRABAJO DE CAMPO MCC1

DATOS A RELLENAR POR EL IGME

CONTROL	FECHA	OBSERVACIONES
LIBRETA DE CAMPO		
MUESTRAS. LABORATORIO		
CARTOGRAFIA		
ESTACIONES VISITADAS		
OBSERVACIONES:		

EL SUPERVISOR DEL PROYECTO

3-5-74

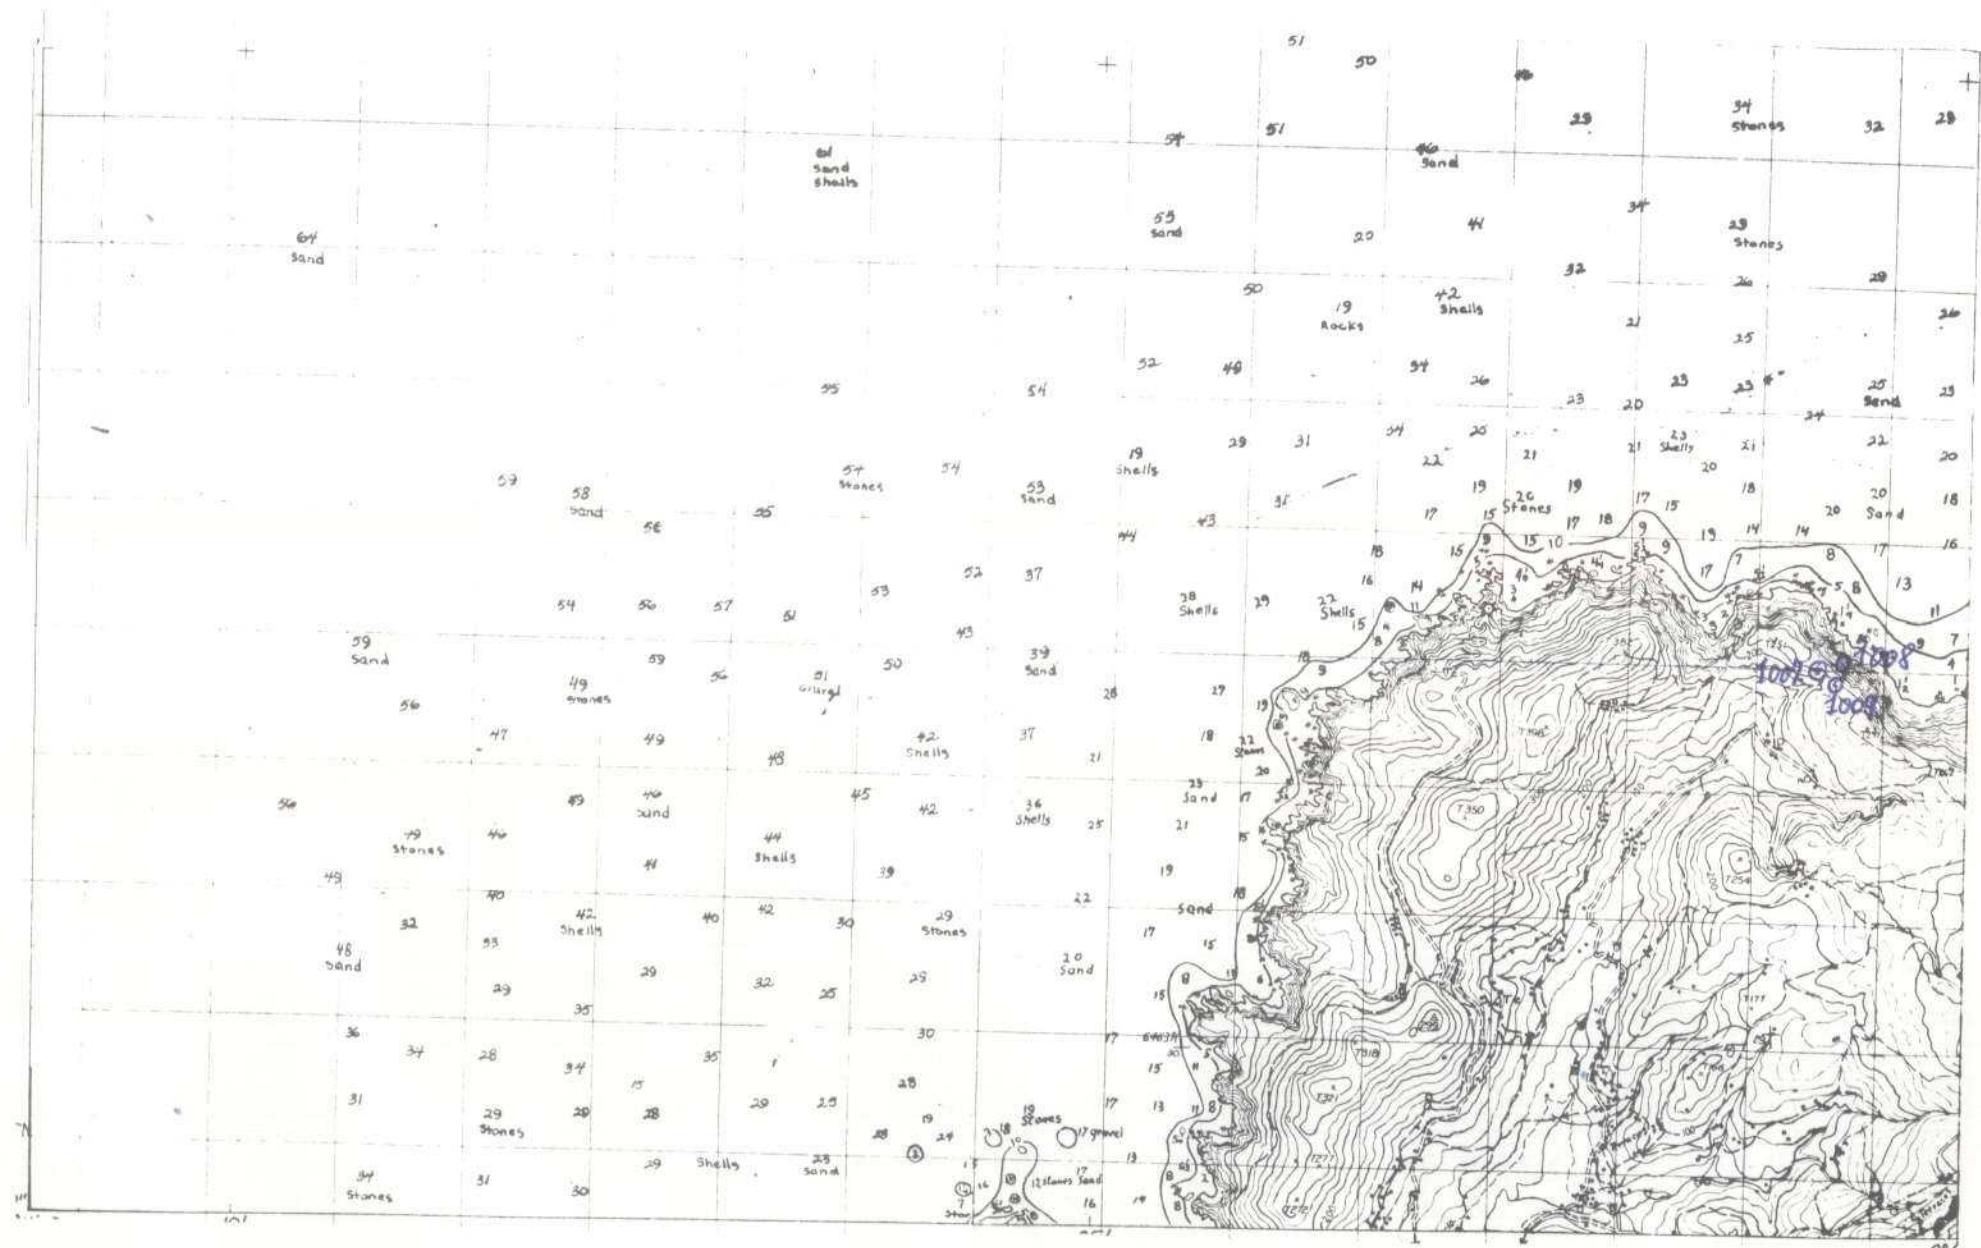

DATOS A RELLENAR POR EL ISME								
Nº de la hoja		Número del documento						
1	2	3	4	5	6	7	8	9
150.000	Quadrante							
060	23	W	3	16				

DATOS A RELLENAR POR EL CONSULTOR								
CON NUMEROS		CON UNOS EN CASO AFIRMATIVO						
14	15	16	17	18	19	20	21	22
23	24	25	26	27	28	29	30	31
32	33	34	35	36	37	38	39	40
41	42	43	44	45	46	47	48	49
50	51	52	53	54	55	56	57	58

DATOS A RELLENAR POR EL IGME								
Recibido		Ref. Control		Perforado		Verificado		
71	72	73	74	75	76	77	78	79
80								
IBFM	040574							

DATOS A RELLENAR POR EL CONSULTOR								
CON NUMEROS		CON UNOS EN CASO AFIRMATIVO						
NUMERO DE LA ESTACION	Fecha	MEDICIONES	MUESTRAS	PUNTOS DE INTERES SINGULARES	TIPO DE TERR			
B	DIA	Rumbo	Sedimentos	Roques X	Geologico			
M	MES	Barometro	Microscop.	Industria	Mineral			
A	AÑO	Climatolog.	Microfauna	Geologico	Geologico			
14	15	16	17	18	19	20	21	22
1002		1		32	33	34	35	36
1008		1		37	38	39	40	41
1009		1		42	43	44	45	46
				47	48	49	50	51
				52	53	54	55	56
				57	58	59	60	61
				62	63	64	65	66
				67	68	69	70	71
				72	73	74	75	76
				77	78	79	80	

EL CONSULTOR - DEBERA MARCAR SOBRE EL MAPA LAS ESTACIONES CON SU NUMERO DE REFERENCIA (EN AZUL).

Y LOS CORTES REALIZADOS SOBRE EL TERRENO (EN ROJO).

PARA UN CONTROL CORRECTO DE LA MARCHA DEL TRABAJO DE CAMPO EL CONSULTOR DEBERA ENVIAR ENTRE LOS DIAS 1 AL 7 Y 15 AL 22 DE CADA MES ESTAS HOJAS AL INSTITUTO GEOLOGICO Y MINERO DE ESPAÑA, DIVISION DE GEOLOGIA, C/ RIOS ROSAS, 23 - MADRID - 3.

DATOS A RELLENAR POR EL CONSULTOR								
CON NUMEROS		CON UNOS EN CASO AFIRMATIVO						
NUMERO DE LA ESTACION	Hecho	MEDICIONES	MUESTRAS	PUNTOS DE INTERES SINGULARES	TIPO DE TERR			
B	DIA	Rumbo	Sedimentos	Roques X	Geologico			
M	MES	Barometro	Microscop.	Industria	Mineral			
A	AÑO	Climatolog.	Microfauna	Geologico	Geologico			
14	15	16	17	18	19	20	21	22
23	24	25	26	27	28	29	30	31
32	33	34	35	36	37	38	39	40

EQUIPO DE RECEPCION
DEL IGME

EL CONSULTOR

Flaunc



MINISTERIO DE INDUSTRIA
DIRECCION GENERAL DE MINAS
INSTITUTO GEOLOGICO Y MINERO DE ESPAÑA

PLAN NACIONAL DE LA MINERIA. MAPA GEOLOGICO NACIONAL A ESCALA 1:50.000
MAGNA


FICHA DE CONTROL DEL TRABAJO DE CAMPO MCC1

DATOS A RELLENAR POR EL IGME

CONTROL	FECHA	OBSERVACIONES
LIBRETA DE CAMPO		
MUESTRAS. LABORATORIO		
CARTOGRAFIA		
ESTACIONES VISITADAS		
OBSERVACIONES:		

EL SUPERVISOR DEL PROYECTO

29-X-71

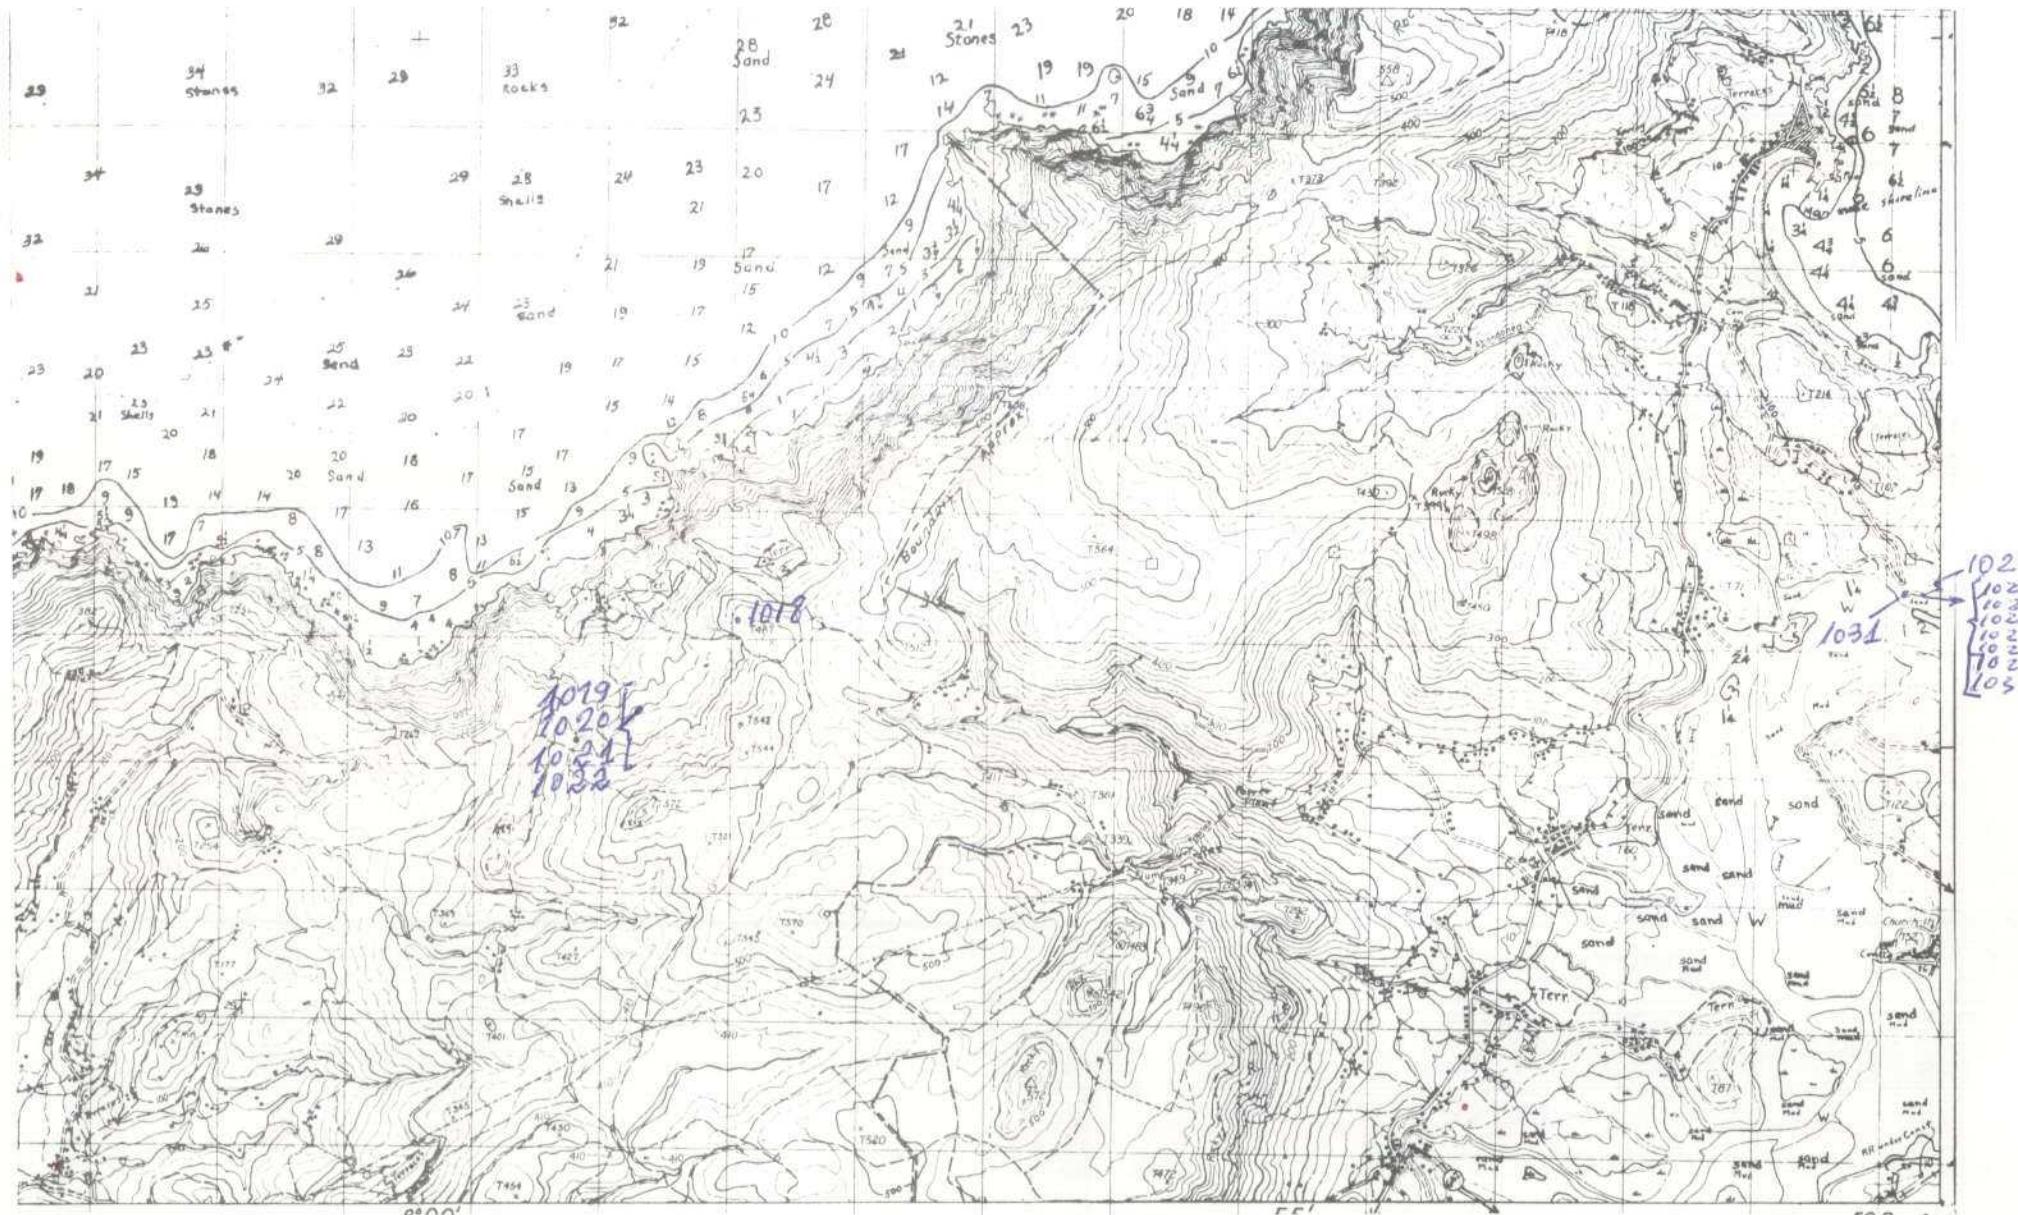

DATOS A RELLENAR POR EL IGME									
Nº de la hoja		Cuaderno		Nº del documento					
1. 50.000									
1	2	3	4	5	6	7	8	9	
060722W270									

DATOS A RELLENAR POR EL CONSULTOR									
CON NÚMEROS		CON LETRAS							
NUMERO DE LA ESTACION		Fecha							
14	15	16	17	18	19	20	21	22	23
24	25	26	27	28	29	30	31	32	33
34	35	36	37	38	39	40	41	42	43
44	45	46	47	48	49	50	51	52	

DATOS A RELLENAR POR EL IGME									
Recibido			Ref. Control		Perforado		Verificado		
71	72	73	74	75	76	77	78	79	80

1018	1019	1020	1021	1022	1023	1024	1025	1026	1027
1028	1029	1030	1031						

EL CONSULTOR. — DEBERÁ MARCAR SOBRE EL MAPA LAS ESTACIONES CON SU NÚMERO DE REFERENCIA (EN AZUL) Y LOS CORTES REALIZADOS SOBRE EL TERRENO (EN ROJO).

PARA UN CONTROL CORRECTO DE LA MARCHA DEL TRABAJO DE CAMPO EL CONSULTOR DEBERÁ ENVIAR ENTRE LOS DÍAS 1 AL 7 Y 15 AL 22 DE CADA MES ESTAS HOJAS AL INSTITUTO GEOLOGICO Y MINERO DE ESPAÑA, DIVISION DE GEOLOGIA, C/ RÍOS ROSAS, 23 — MADRID - 3.


EQUIPO DE RECEPCION DEL IGME

EL CONSULTOR



MINISTERIO DE INDUSTRIA
DIRECCION GENERAL DE MINAS
INSTITUTO GEOLOGICO Y MINERO DE ESPAÑA


PLAN NACIONAL DE LA MINERIA. MAPA GEOLOGICO NACIONAL A ESCALA 1:50.000
MAGNA


FICHA DE CONTROL DEL TRABAJO DE CAMPO MCC1

DATOS A RELLENAR POR EL IGME

CONTROL	FECHA	OBSERVACIONES
LIBRETA DE CAMPO		
MUESTRAS. LABORATORIO		
CARTOGRAFIA		
ESTACIONES VISITADAS		
OBSERVACIONES:		

EL SUPERVISOR DEL PROYECTO

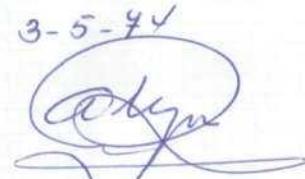
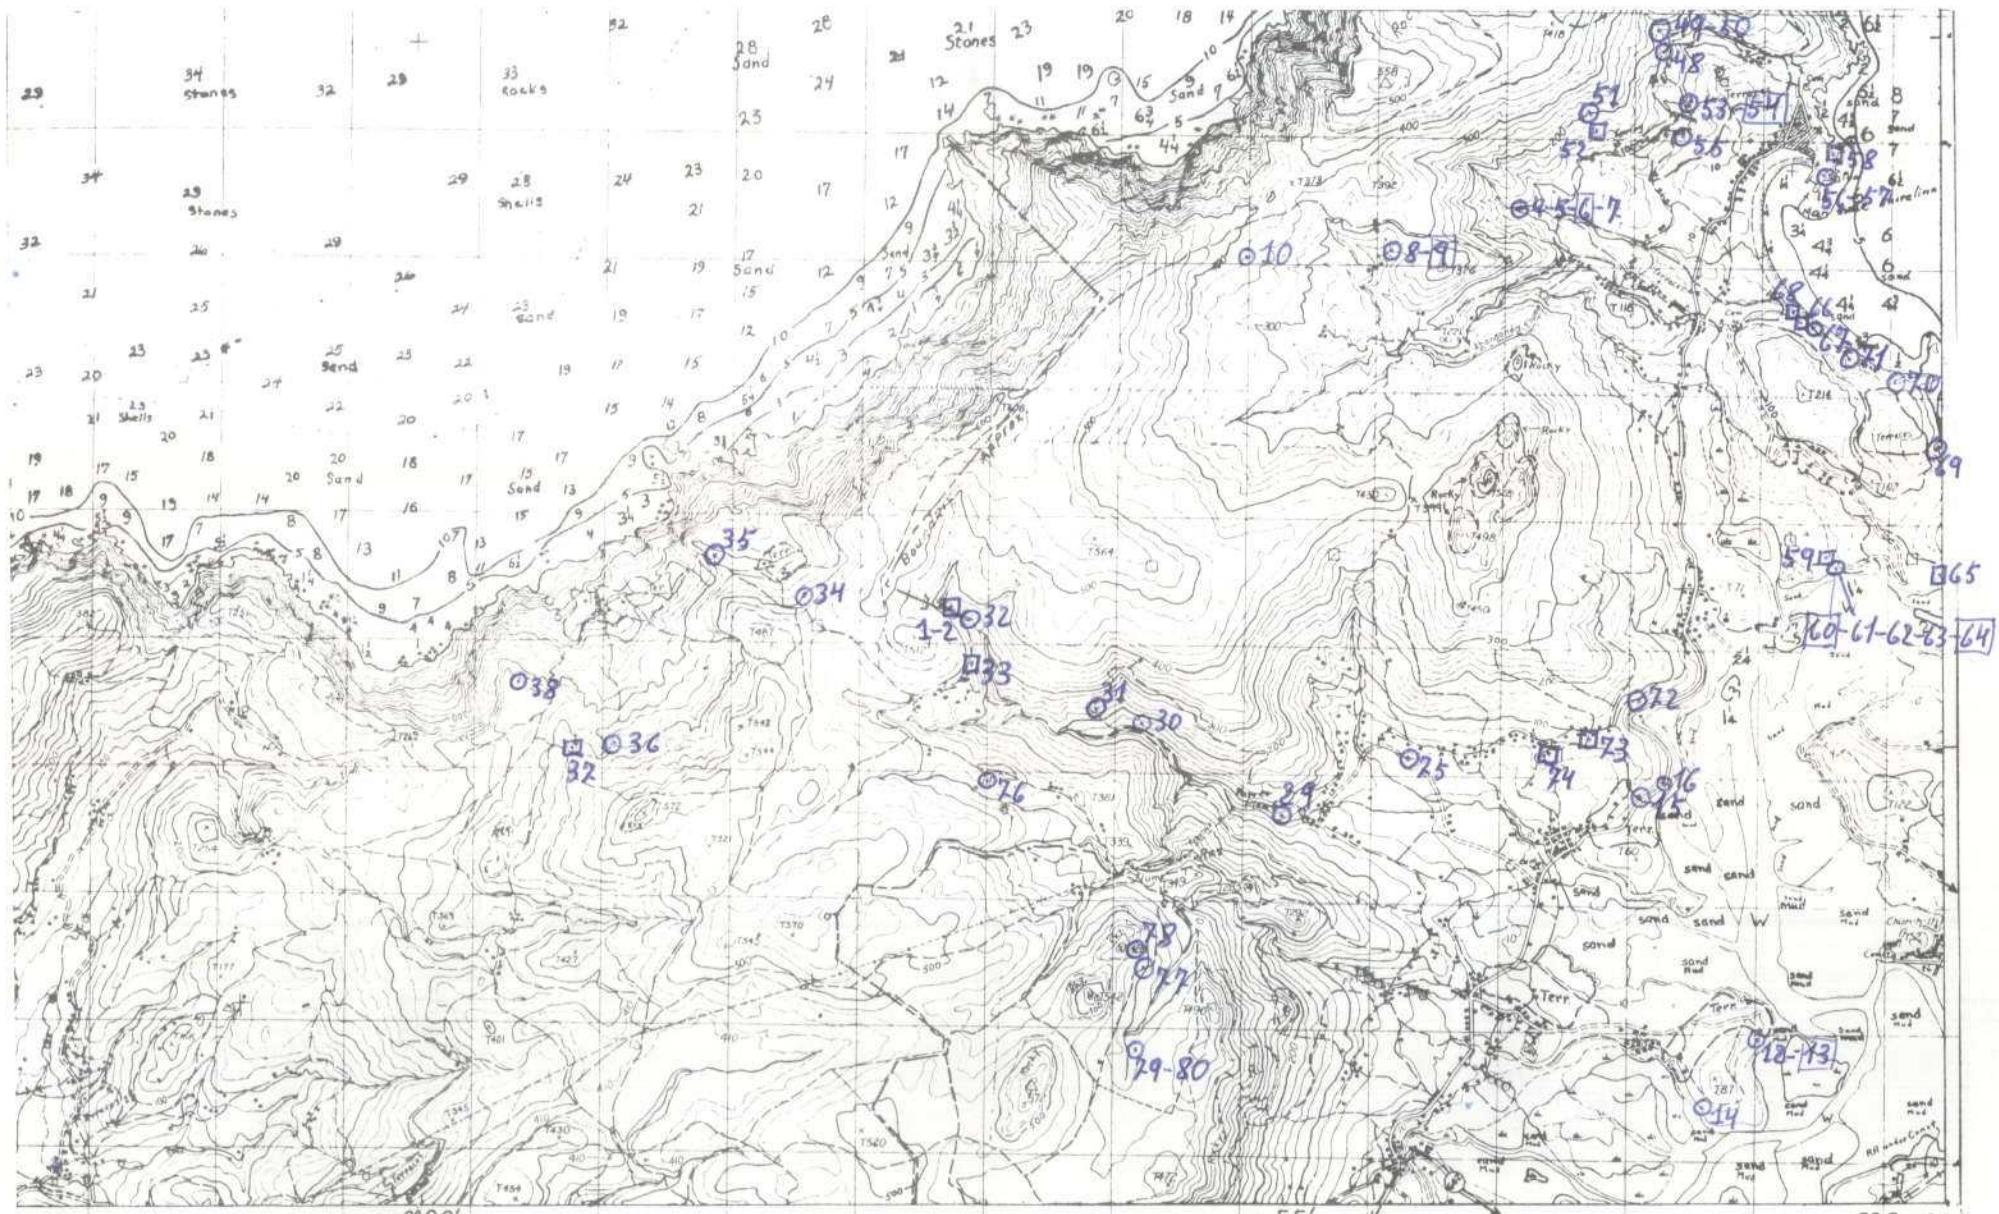


DATOS A RELLENAR POR EL IGME								
Nº de la hoja 1:50.000	Cuadrante Número	Nº del documento						
		1	2	3	4	5	6	7
0	6	0	2	2	W	2	6	9


DATOS A RELLENAR POR EL IGME										
Recibido			Ref. Control			Perforado			Verificado	
71	72	73	74	75	76	77	78	79	80	
0	4	0	5	7	4					

PARA UN CONTROL CORRECTO DE LA MARCHA DEL TRABAJO DE CAMPO EL CONSULTOR DEBERÁ ENVIAR ENTRE LOS DÍAS 1 \pm 7 AL 22 DE CADA MES ESTAS HOJAS AL INSTITUTO GEOLÓGICO Y MINERO DE ESPAÑA, DIVISIÓN DE GEOLOGÍA, C/ RIOS ROSAS, 23 - MADRID - 3.

EQUIPO DE RECEPCIÓN DEL 19ME


EL CONSULTOR