



MINISTERIO DE INDUSTRIA
DIRECCION GENERAL DE MINAS
INSTITUTO GEOLOGICO Y MINERO DE ESPAÑA

PLAN NACIONAL DE LA MINERIA. MAPA GEOLOGICO NACIONAL A ESCALA 1:50.000
MAGNA

FICHA DE CONTROL DEL TRABAJO DE CAMPO MCC1

DATOS A RELLENAR POR EL IGME

CONTROL	FECHA	OBSERVACIONES
LIBRETA DE CAMPO		
MUESTRAS. LABORATORIO		
CARTOGRAFIA		
ESTACIONES VISITADAS		
OBSERVACIONES:		

EL SUPERVISOR DEL PROYECTO

19-274 

DATOS A RELLENAR POR EL IGME									
Nº de la hoja 1:50.000	Cuadrante	Nº del documento							
		1	2	3	4	5	6	7	8
0	5	0	3	1	4	3	5	2	


CONSULT	ESPECIAL	QUE HACER	LA ESTAD
10	11	12	13
I B V M			

DATOS A RELLENAR POR EL IGME										
Recibido			Ref. Control		Perforado			Verificado		
71	72	73	74	75	76	77	78	79	80	
0	1	0	3	7	4					

EQUIPO DE RECEPCIÓN
DEL ISME

EL CONSULTOR

EL CONSULTOR

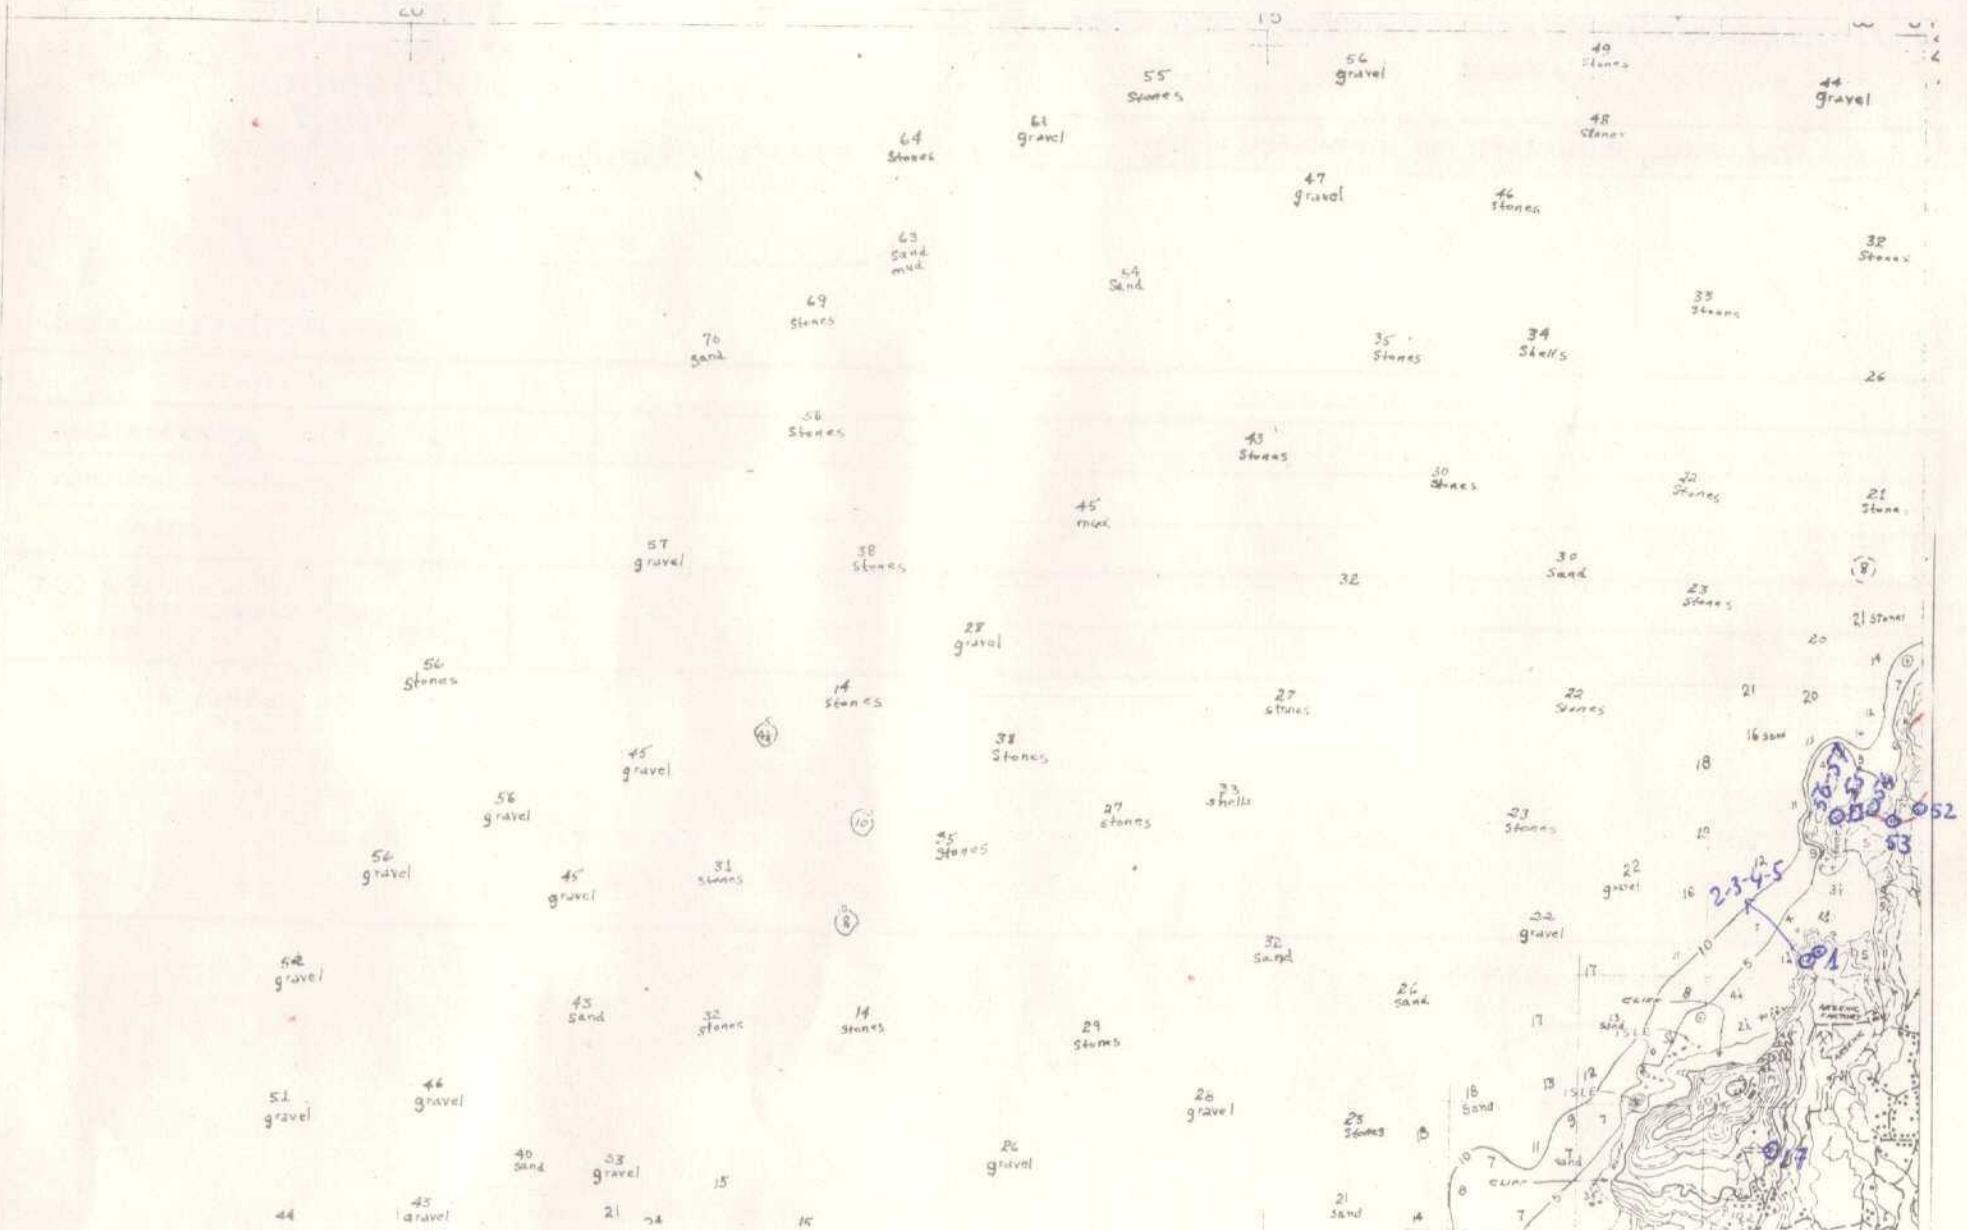



MINISTERIO DE INDUSTRIA
DIRECCION GENERAL DE MINAS
INSTITUTO GEOLOGICO Y MINERO DE ESPAÑA

PLAN NACIONAL DE LA MINERIA. MAPA GEOLOGICO NACIONAL A ESCALA 1:50.000
MAGNA

FICHA DE CONTROL DEL TRABAJO DE CAMPO MCC1

DATOS A RELLENAR POR EL IGME

CONTROL	FECHA	OBSERVACIONES
LIBRETA DE CAMPO		
MUESTRAS. LABORATORIO		
CARTOGRAFIA		
ESTACIONES VISITADAS		
OBSERVACIONES:		

EL SUPERVISOR DEL PROYECTO

18-2-74

DATOS A RELLENAR POR EL IGME									
Nº de la hoja 1.50.000	Celdas nulas	Nº del documento							
		1	2	3	4	5	6	7	8
0	5	0	3	2	4	4	1	9	

CONSULT.	ESPECIAL	QUE REALIZA	LA ESTAC.
10	11	12	13

IB VM

PARA UN CONTROL CORRECTO DE LA MARCHA DEL TRABAJO DE CAMPO EL CONSULTOR DEBERÁ ENVIAR ENTRE LOS DÍAS 1 al 7 y 15 al 22 DE CADA MES ESTAS HOJAS AL INSTITUTO GEOLOGICO Y MINERO DE ESPAÑA, DIVISIÓN DE GEOLOGÍA, C/ RÍOS ROSAS, 23 - MADRID - 3.

EQUIPO DE RECEPCIÓN
DEL ISME

EL CONSULTOR

15.7





MINISTERIO DE INDUSTRIA
DIRECCION GENERAL DE MINAS
INSTITUTO GEOLOGICO Y MINERO DE ESPAÑA

PLAN NACIONAL DE LA MINERIA. MAPA GEOLOGICO NACIONAL A ESCALA 1:50.000
MAGNA

FICHA DE CONTROL DEL TRABAJO DE CAMPO MCC1

DATOS A RELLENAR POR EL IGME

CONTROL	FECHA	OBSERVACIONES
LIBRETA DE CAMPO		
MUESTRAS. LABORATORIO		
CARTOGRAFIA		
ESTACIONES VISITADAS		
OBSERVACIONES:		

EL SUPERVISOR DEL PROYECTO

19-3-74

DATOS A RELLENAR POR EL IGME										
CONSULTOR					ESPECIALISTAS QUE REALIZAN LAS ESTAC.					
Nº de la hoja	5	6	7	8	9	10	11	12	13	
1:50.000	Guadarrama	Nº del documento								
1	2	3	4	5	6	7	8	9		
05032	W420	IBVM								

DATOS A RELLENAR POR EL IGME														
CONSULTOR					ESPECIALISTAS QUE REALIZAN LAS ESTAC.									
Recibido	Ref. Control	Perforado	Verificado		71	72	73	74	75	76	77	78	79	80
010374														

DATOS A RELLENAR POR EL CONSULTOR															
CON NUMEROS					CON UNOS EN CASO AFIRMATIVO										
NUMERO DE LA ESTACION	Fecha	MEDICION	ESTACION	TIPO DE TERR.	Rumbo	Bazofa	Grado	Forro	Palmo	1M	2M	3M	4M	5M	6M
14	DIA				24	25	26	27	28	29	30	31	32	33	34
15	MES				35	36	37	38	39	40	41	42	43	44	45
16	ANO				46	47	48	49	50	51	52				
6201273															
7															
8		/	/												
9		/	/												
10															
11															
12															
13															
14															
15															
16	21	01	74	11											
17		/	/												
18		/	/												
19		/	/												
20		/	/												
21															
22		/	/												
23		/	/												
24	22	01	74	11											
25		/	/												
26		/	/												
27		/													
28		/	/												
29	23	01	74	11											
30		/	/												
31		/													
32															
33		/	/												
34		/													
35		/													

EL CONSULTOR. - DEBE MARCAR SOBRE EL MAPA: LAS ESTACIONES CON SU NUMERO DE REFERENCIA (EN AZUL) Y LOS CORTES REALIZADOS SOBRE EL TERRENO (EN ROJO).


PARA UN CONTROL CORRECTO DE LA MARCHA DEL TRABAJO DE CAMPO EL CONSULTOR DEBERÁ ENVIAR ENTRE LOS DIAS 1 al 7 y 15 al 22 DE CADA MES ESTAS HOJAS AL INSTITUTO GEOLOGICO Y MINERO DE ESPAÑA, DIVISION DE GEODIA, C/ RIOS ROSAS, 23 - MADRID - 3.

DATOS A RELLENAR POR EL CONSULTOR									
CON NUMEROS					CON UNOS EN CASO AFIRMATIVO				
NUMERO DE LA ESTACION	Fecha	MEDICION	ESTACION	TIPO DE TERR.	Rumbo	Bazofa	Grado	Forro	Palmo
14	DIA				24	25	26	27	28
15	MES				29	30	31	32	33
16	ANO				34	35	36	37	38
37									
38									
39	25	01	74	11					
40									
41									
42									
43									
44	26	01	74	11					
45									
46									
47									
48									
49									
50									
51	28	01	74	11					
58	30	01	74	11					
59									
60									
61									
62									
63	31	01	74	11					
64									
65									
66									
67									
68									
69									
70									
71									
72									
73									
74									
75									

EQUIPO DE RECEPCION
DEL 19ME

EL CONSULTOR

1975

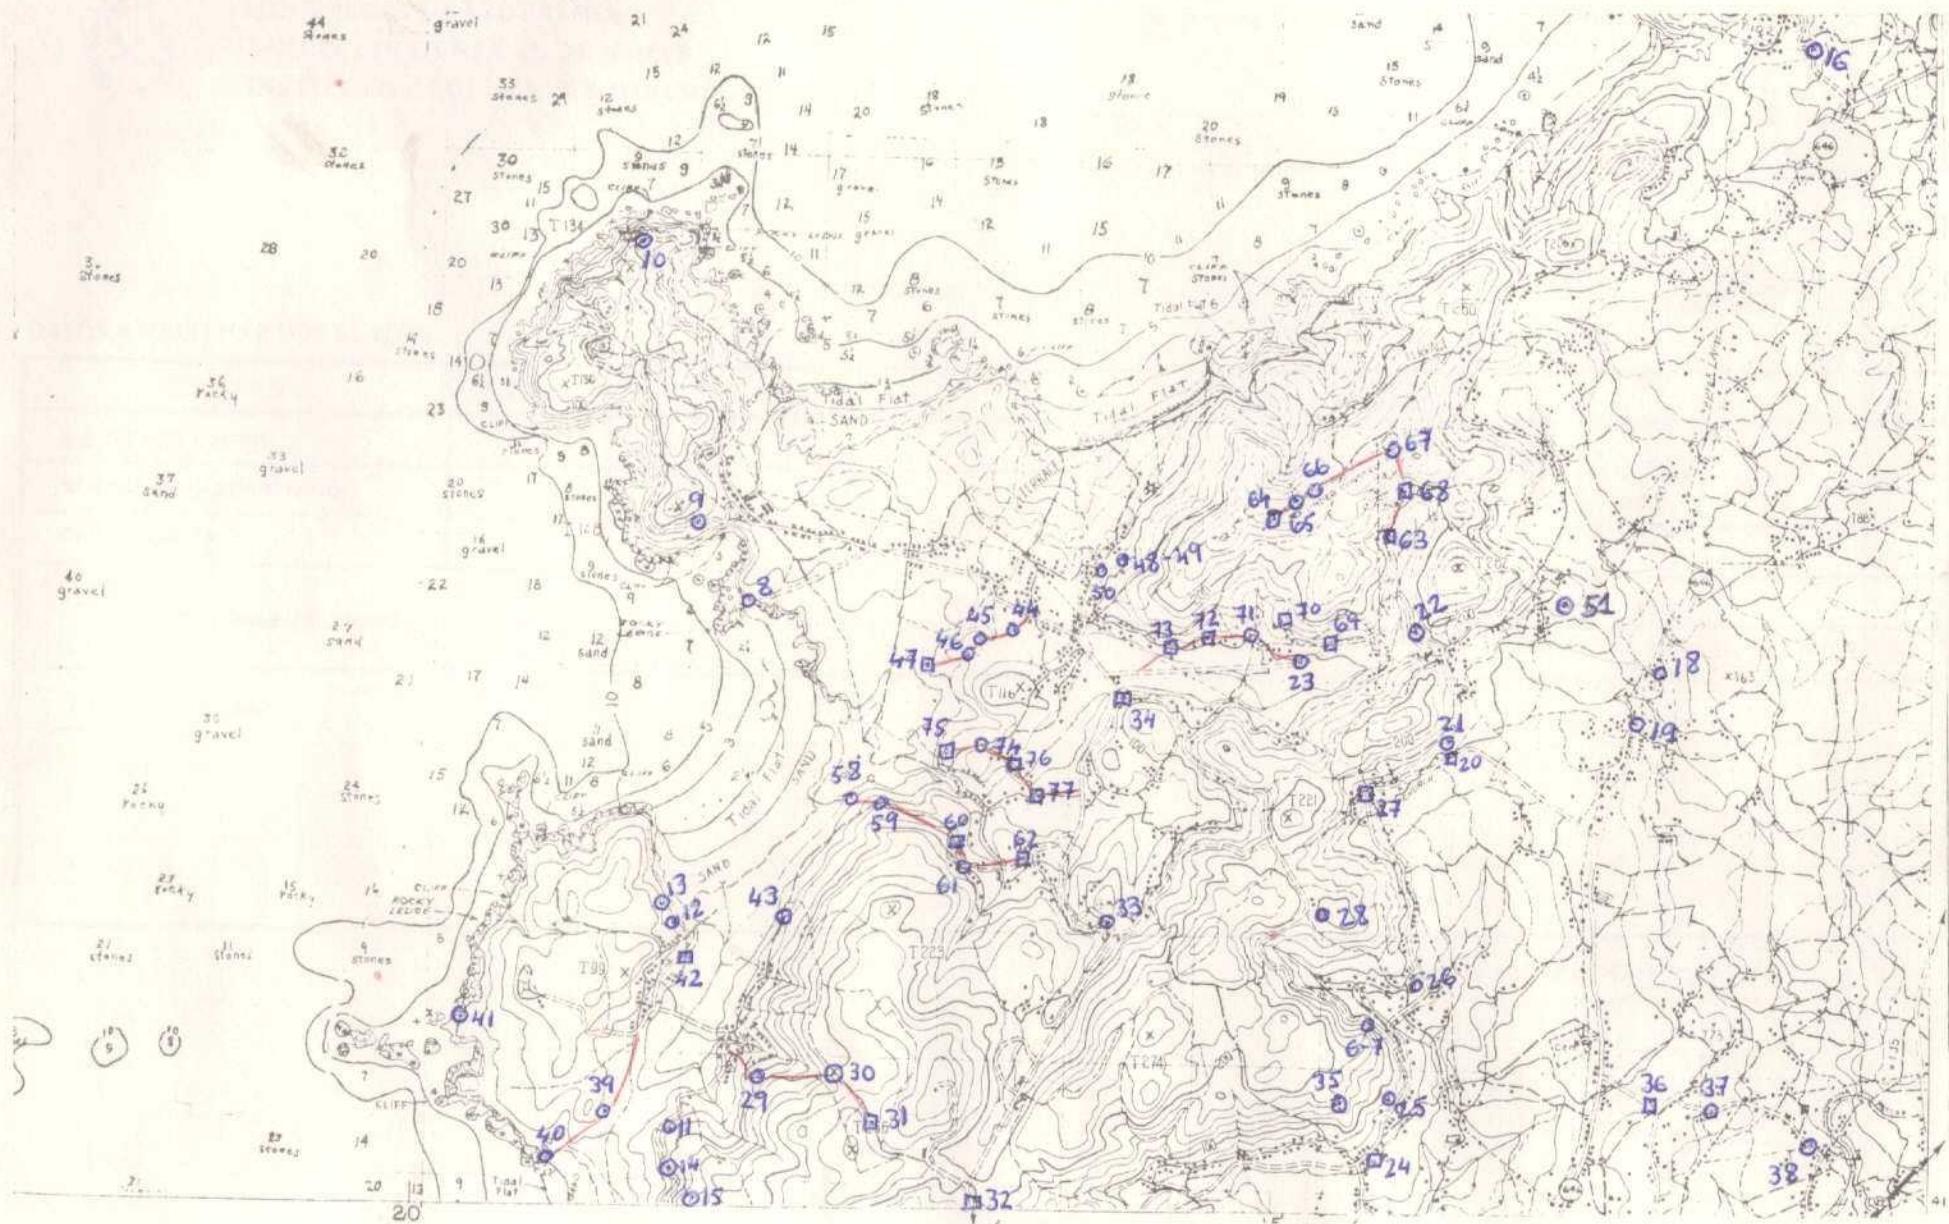



MINISTERIO DE INDUSTRIA
DIRECCION GENERAL DE MINAS
INSTITUTO GEOLOGICO Y MINERO DE ESPAÑA

PLAN NACIONAL DE LA MINERIA. MAPA GEOLÓGICO NACIONAL A ESCALA 1:50.000
MAGNA

FICHA DE CONTROL DEL TRABAJO DE CAMPO MCC1

DATOS A RELLENAR POR EL IGME

CONTROL	FECHA	OBSERVACIONES
LIBRETA DE CAMPO		
MUESTRAS. LABORATORIO		
CARTOGRAFIA		
ESTACIONES VISITADAS		
OBSERVACIONES:		

EL SUPERVISOR DEL PROYECTO

16-3-74

DATOS A RELLENAR POR EL ISME								
Nº de la hoja				Nº del documento				
1:50.000				Código de número				
1	2	3	4	5	6	7	8	9
0	5	0	3	2	W	4	1	0

DATOS A RELLENAR POR EL CONSULTOR								
Nº de la hoja				Nº del documento				
1:50.000				Código de número				
10	11	12	13	14	15	16	17	18
IB	VM	3	2	0	0	3	7	4

DATOS A RELLENAR POR EL IGME											
Recibido				Ref. Control		Perforado		Verificado			
71	72	73	74	75	76	77	78	79	80		
IB 200374											

DATOS A RELLENAR POR EL CONSULTOR											
CON NUMEROS				CON UNOS EN CASO AFIRMATIVO							
NUMERO DE LA ESTACION	Fecha			MEDICION	Cronograma	Punto	Faro	Luz	Salinero	Salinero	X
	DIA	MES	AÑO								
78											
79											
80											
102											
103											
104											
105											
106											
107											
108											
109											

EL CONSULTOR — DEBERÁ MARCAR SOBRE EL MAPA LAS ESTACIONES CON SU NÚMERO DE REFERENCIA (EN AZUL) Y LOS CORTES REALIZADOS SOBRE EL TERRENO (EN ROJO).


PARA UN CONTROL CORRECTO DE LA MARCHA DEL TRABAJO DE CAMPO EL CONSULTOR DEBERÁ ENVÍAR ENTRE LOS DÍAS 1 AL 7 Y 15 AL 22 DE CADA MES ESTAS HOJAS AL INSTITUTO GEOLOGICO Y MINERO DE ESPAÑA, DIVISIÓN DE GEOLOGÍA, C/ PIOS ROSAS, 23 — MADRID - 3.

DATOS A RELLENAR POR EL CONSULTOR											
CON NUMEROS				CON UNOS EN CASO AFIRMATIVO							
NUMERO DE LA ESTACION	Fecha			MEDICION	Cronograma	Punto	Faro	Luz	Salinero	Salinero	X
	DIA	MES	AÑO								
110											
111											
112											
113											
114											
116											
117											
118											
119											
121											
122											
123											
127											
128											
129											
130											
131											
132											

EQUIPO DE RECEPCION
DEL ISME

EL CONSULTOR



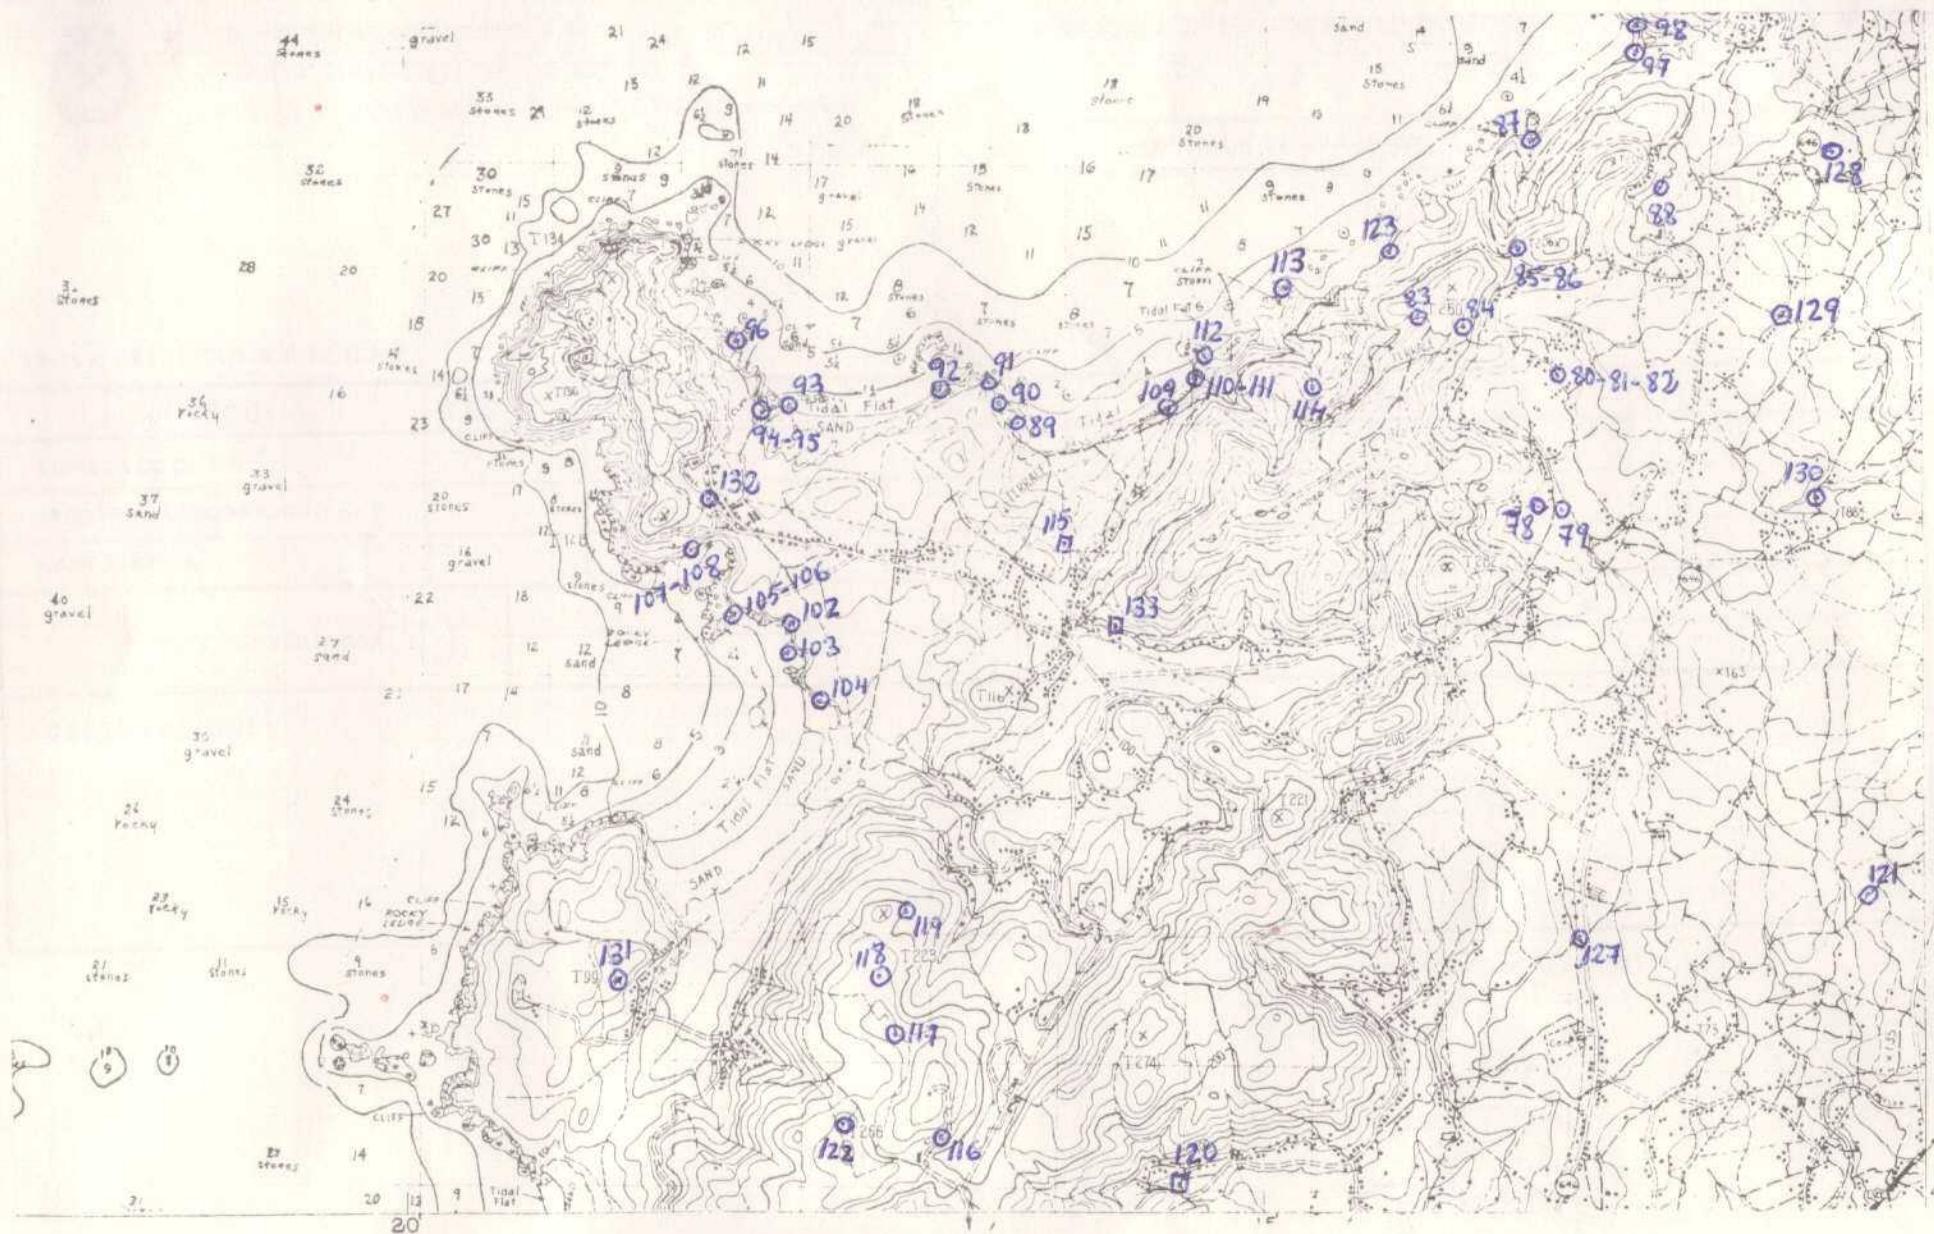



MINISTERIO DE INDUSTRIA
DIRECCION GENERAL DE MINAS
INSTITUTO GEOLOGICO Y MINERO DE ESPAÑA

PLAN NACIONAL DE LA MINERIA. MAPA GEOLOGICO NACIONAL A ESCALA 1:50.000
MAGNA

FICHA DE CONTROL DEL TRABAJO DE CAMPO MCC1

DATOS A RELLENAR POR EL IGME

CONTROL	FECHA	OBSERVACIONES
LIBRETA DE CAMPO		
MUESTRAS. LABORATORIO		
CARTOGRAFIA		
ESTACIONES VISITADAS		
OBSERVACIONES:		

EL SUPERVISOR DEL PROYECTO

16- 3-74

DATOS A RELLENAR POR EL IGME									
Nº de la hoja 1:50.000	Cuidadre humano				Nº del documento				
	1	2	3	4	5	6	7	8	9
0	5	0	3	1	W	3	5	4	

DATOS A RELLENAR POR EL CONSULTANTE			
CONSULTANTE	ESPECIALIDAD	QUE REALIZA	LA ESTRUCTURA
10	11	12	13
I	B	V	M


DATOS A RELLENAR POR EL IGME									
Recibido		Ref. Control		Perforado		Verificado			
71	72	73	74	75	76	77	78	79	80
20	03	74							

PARA UN CONTROL CORRECTO DE LA MARCHA DEL TRABAJO DE CAMPO EL CONSULTOR DEBERÁ ENVIAR ENTRE LOS DÍAS 1 Y 7 Y 15 AL 22 DE CADA MES ESTAS HOJAS AL INSTITUTO GEOLOGICO Y MINERO DE ESPAÑA, DIVISION DE GEOLOGIA, C/ RIOS ROSAS, 23 - MADRID - 3.

**EQUIPO DE RECEPCION
DEL IGME**

E. CONSTRUCTOR

EL CONSULTOR

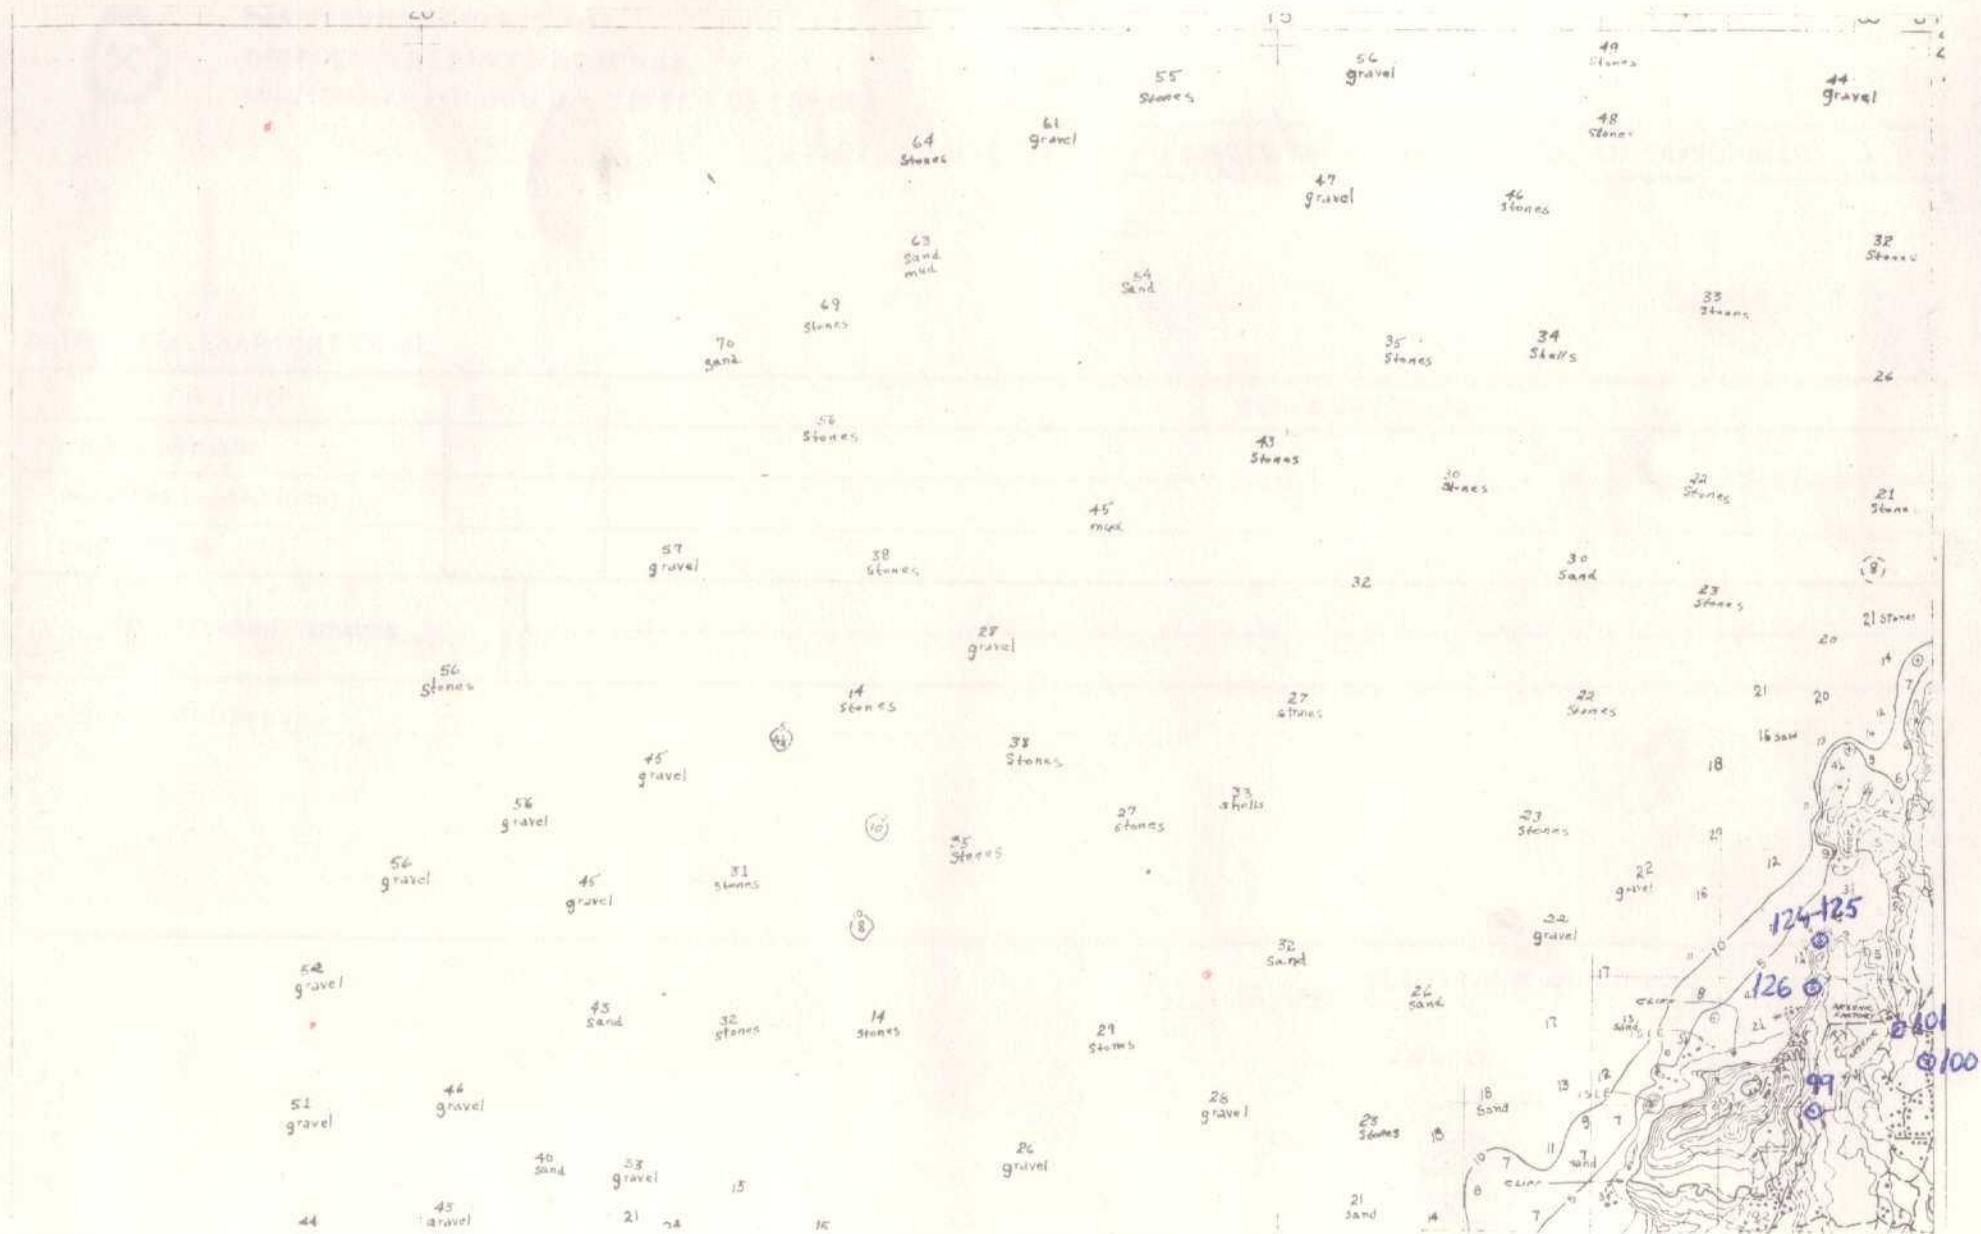



MINISTERIO DE INDUSTRIA
DIRECCION GENERAL DE MINAS
INSTITUTO GEOLOGICO Y MINERO DE ESPAÑA

PLAN NACIONAL DE LA MINERIA. MAPA GEOLOGICO NACIONAL A ESCALA 1:50.000
MAGNA

FICHA DE CONTROL DEL TRABAJO DE CAMPO MCC1

DATOS A RELLENAR POR EL IGME

CONTROL	FECHA	OBSERVACIONES
LIBRETA DE CAMPO		
MUESTRAS. LABORATORIO		
CARTOGRAFIA		
ESTACIONES VISITADAS		
OBSERVACIONES:		

EL SUPERVISOR DEL PROYECTO

14-6-74

DATOS A RELLENAR POR EL ISME								
Nº de la hoja 1:50.000	Código número				Nº del documento			
	1	2	3	4	5	6	7	8
050	32	W401						

DATOS A REINFORZAR	EL CONSUL
CONSULT	ESPECIAL
IO	QUE REAL
II	LA ESTAC


DATOS A RELLENAR POR EL IGME											
Recibido					Ref. Control		Perforado			Verificado	
71	72	73	74	75	76	77	78	79	80		
1	8	0	6	7	4						

EL CONSULTOR.— DEBERÁ MARCAR SOBRE EL MAPA: LAS ESTACIONES CON SU NÚMERO DE REFERENCIA (EN AZUL) Y LOS CORTES REALIZADOS SOBRE EL TERRENO (EN ROJO).

PARA UN CONTROL CORRECTO DE LA MARCHA DEL TRABAJO DE CAMPO EL CONSULTOR DEBERÁ ENVIAR ENTRE LOS DÍAS 1 AL 7 Y 15 AL 22 DE CADA MES ESTAS HOJAS AL INSTITUTO GEOLOGICO Y MINERO DE ESPAÑA, DIVISION DE GEOLOGIA, C/ RIOS ROSAS, 23 - MADRID - 3.

EQUIPO DE RECEPCIÓN
DEL IGME

ECONOMIST

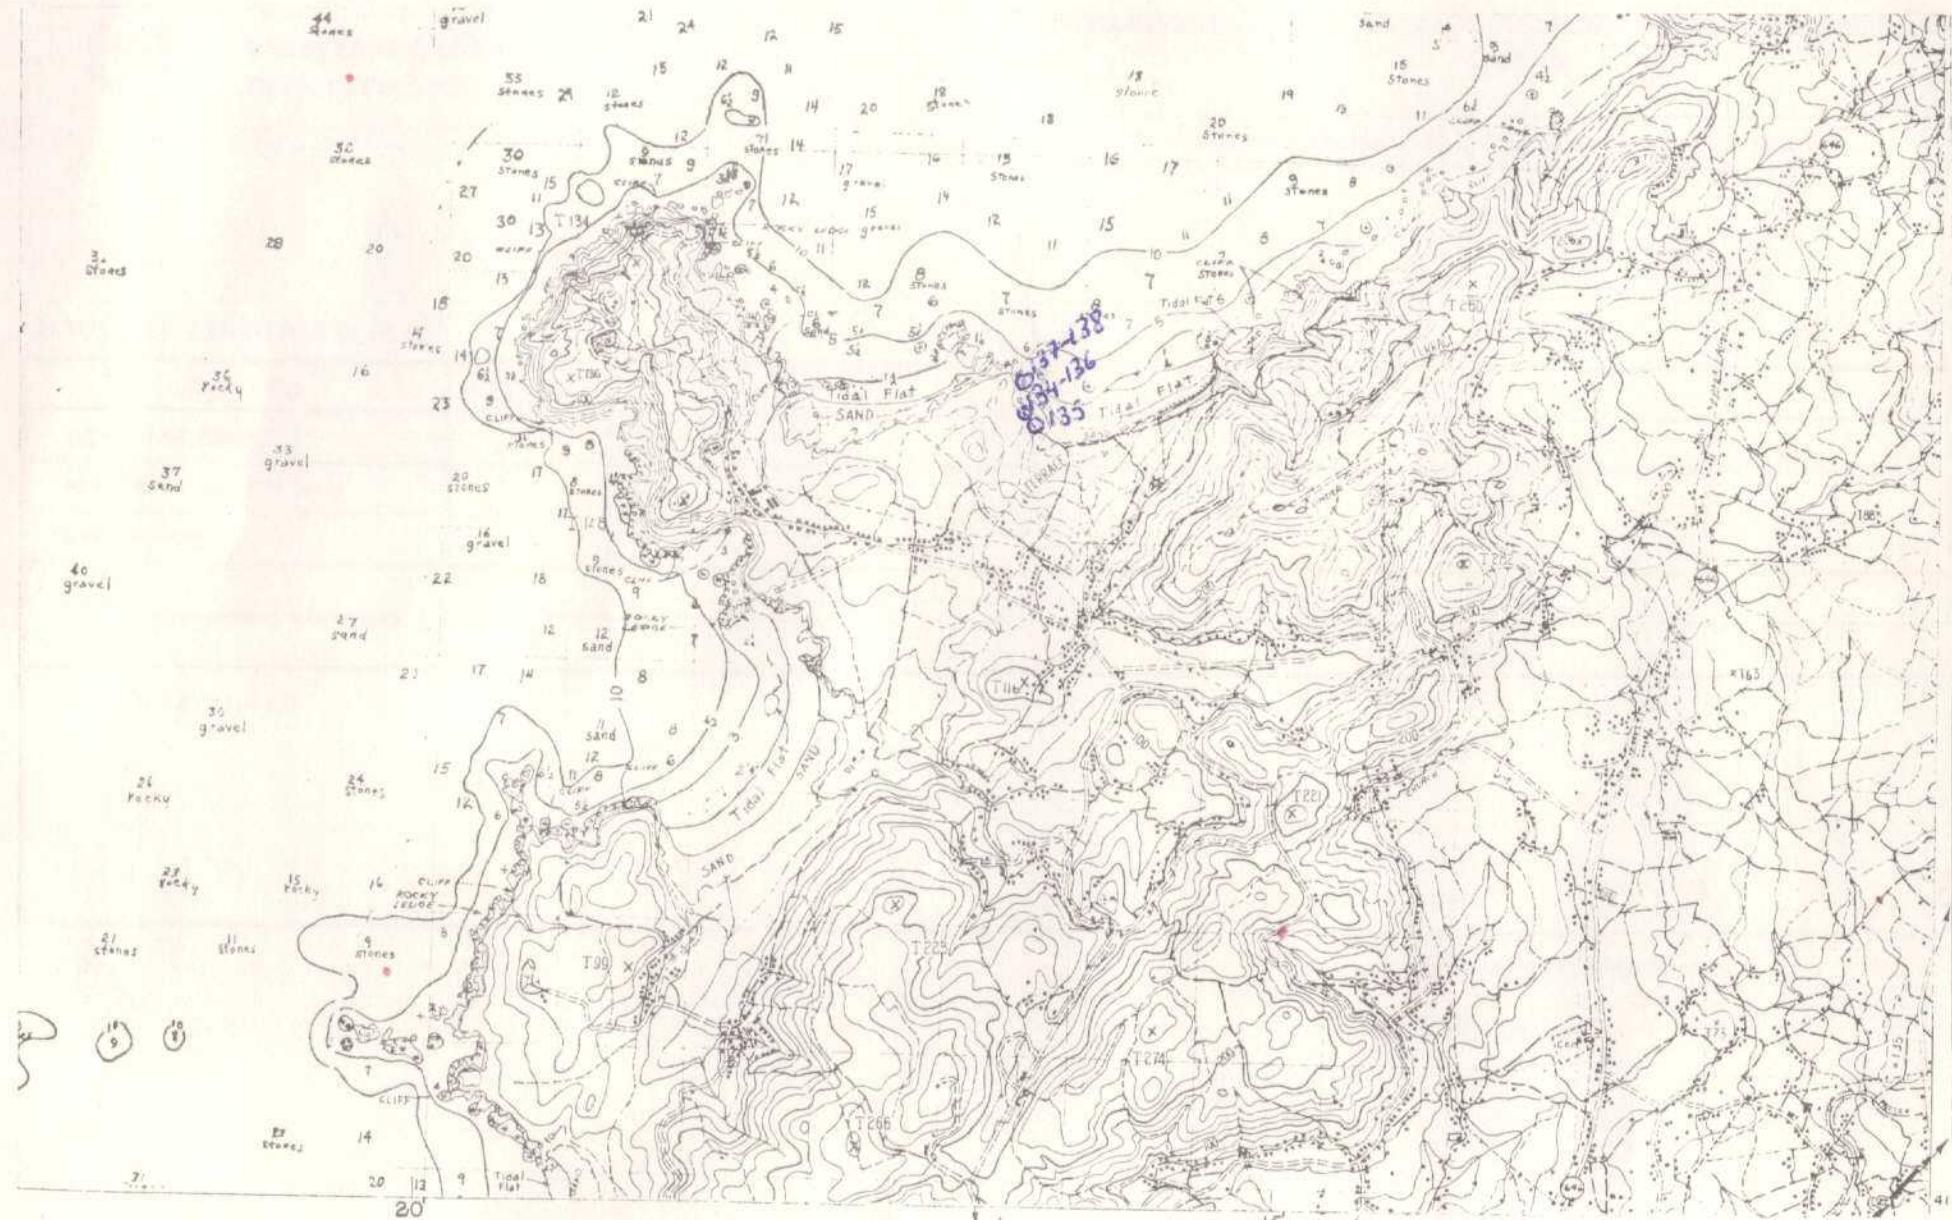



MINISTERIO DE INDUSTRIA
DIRECCION GENERAL DE MINAS
INSTITUTO GEOLOGICO Y MINERO DE ESPAÑA

PLAN NACIONAL DE LA MINERIA. MAPA GEOLOGICO NACIONAL A ESCALA 1:50.000
MAGNA

FICHA DE CONTROL DEL TRABAJO DE CAMPO MCC1

DATOS A RELLENAR POR EL IGME

CONTROL	FECHA	OBSERVACIONES
LIBRETA DE CAMPO		
MUESTRAS. LABORATORIO		
CARTOGRAFIA		
ESTACIONES VISITADAS		
OBSERVACIONES:		

EL SUPERVISOR DEL PROYECTO

11- XI- 44

DATOS A RELLENAR POR EL IGME									
CONSULTOR					ESTACION				
Nº de la hoja	Cod. estación	Nº del documento	CONSULTOR	ESTACION	CONSULTOR	ESTACION	CONSULTOR	ESTACION	CONSULTOR
1 2 3 4	5	6 7 8 9	10 11	12 13	14 15	16 17	18 19	20 21	22 23
150.000									
05031		W355							
IBVM									



EL CONSULTOR.— DEBERÁ MARCAR SOBRE EL MAPA: LAS ESTACIONES CON SU NÚMERO DE REFERENCIA (EN AZUL) Y LOS CORTES REALIZADOS SOBRE EL TERRENO (EN ROJO).
 PARA UN CONTROL CORRECTO DE LA MARCHA DEL TRABAJO DE CAMPO EL CONSULTOR DEBERÁ ENVIAR ENTRE LOS DÍAS 1 AL 7 Y 15 AL 22 DE CADA MES ESTAS HOJAS AL INSTITUTO GEOLÓGICO Y MINERO DE ESPAÑA, DIVISIÓN DE GEOLOGÍA. C/ RÍOS ROSAS, 23 - MADRID - 3.

DATOS A RELLENAR POR EL CONSULTOR																																
CON NUMEROS					CON UNOS EN CASO AFIRMATIVO																											
NUMERO DE LA ESTACION	Fecha				MEDICION	MUESTRAS				PUNTOS DE INTERES SINGUL																						
	DIA	MES	AÑO			DIA	MES	AÑO																								
14	15	16	17	18	19	20	21	22	23	24	25	26	27	28	29	30	31	32	33	34	35	36	37	38	39	40	41	42	43	44	45	4

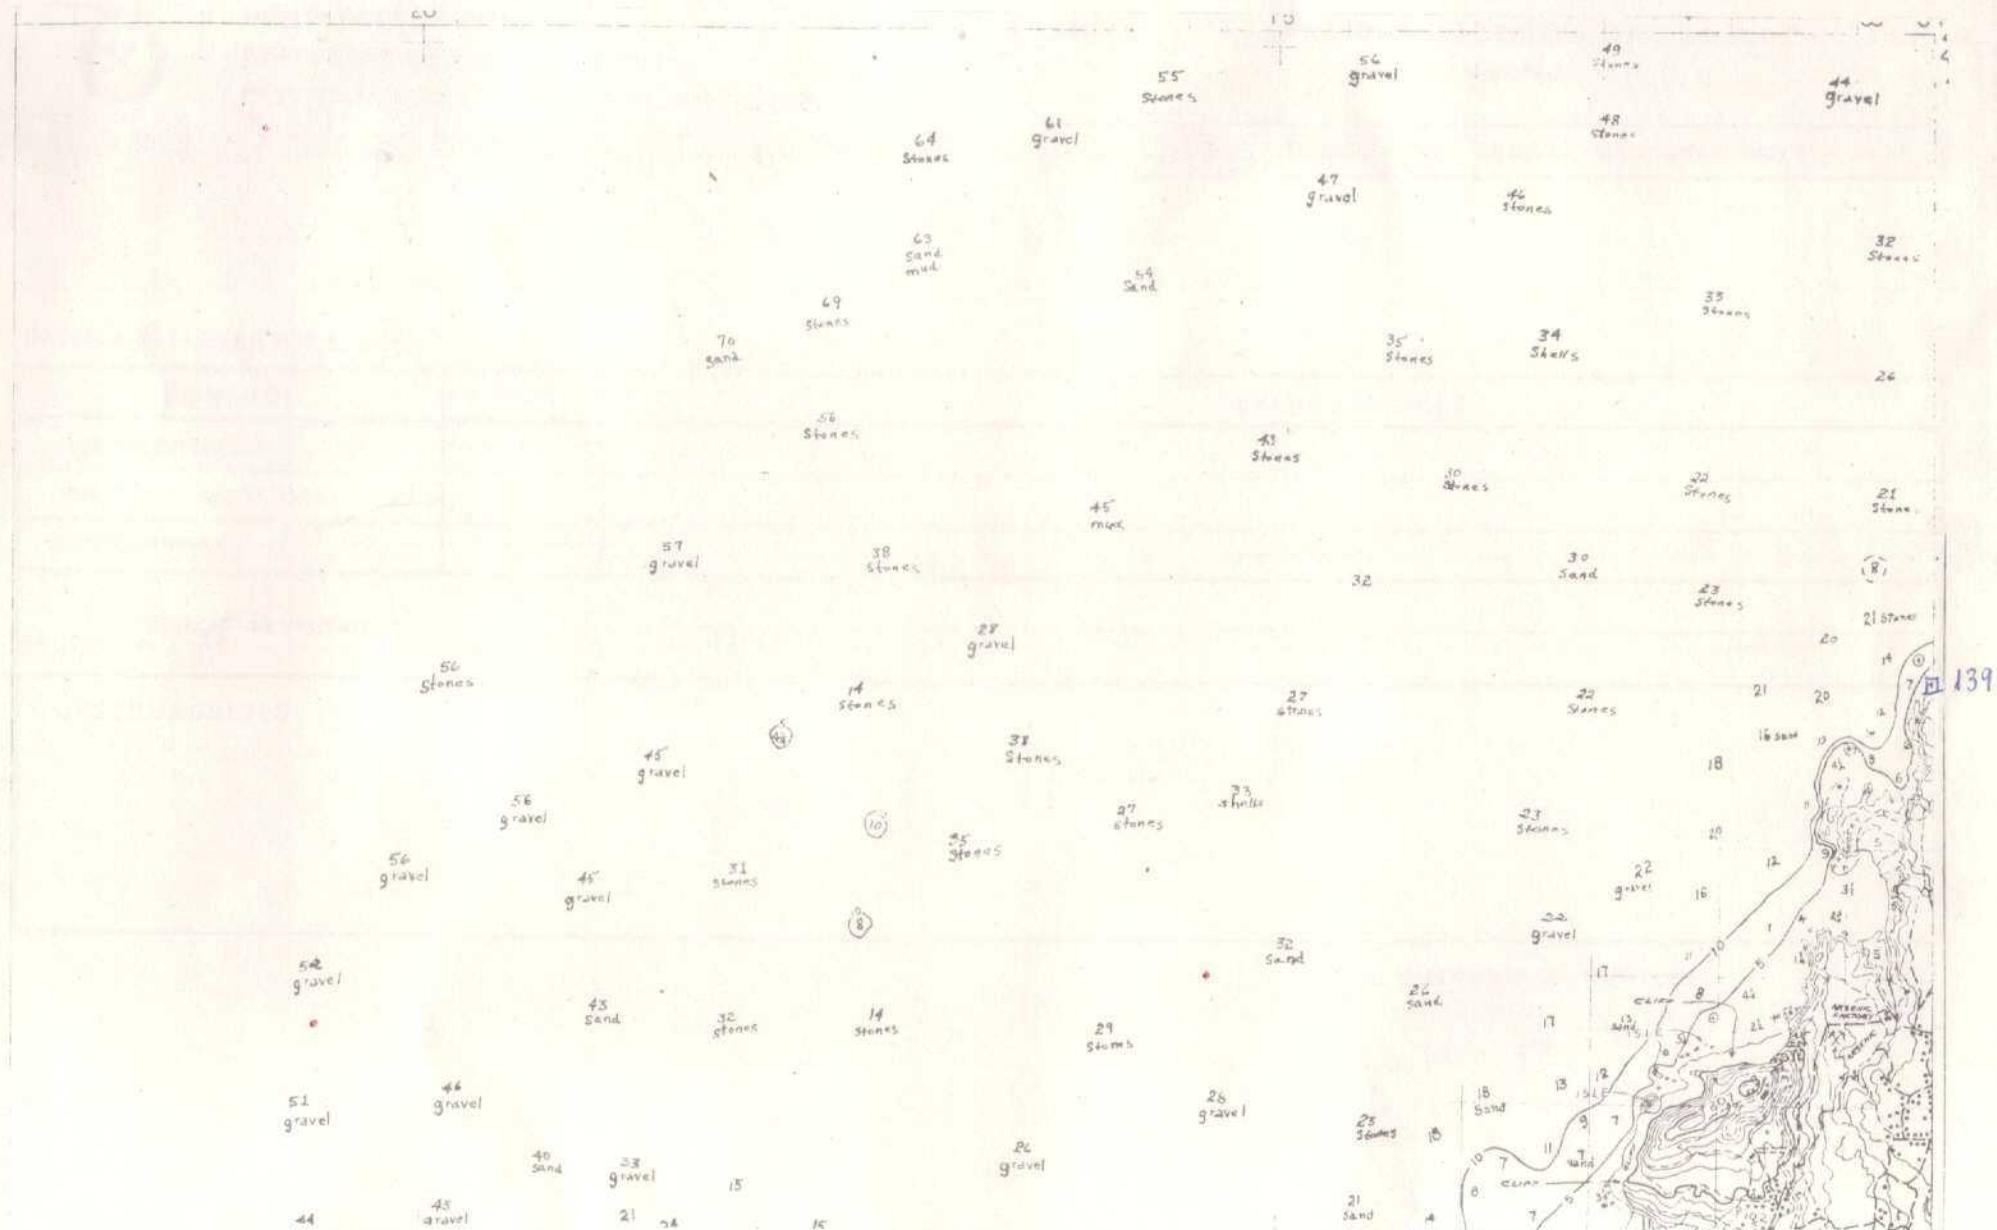



MINISTERIO DE INDUSTRIA
DIRECCION GENERAL DE MINAS
INSTITUTO GEOLOGICO Y MINERO DE ESPAÑA

PLAN NACIONAL DE LA MINERIA. MAPA GEOLOGICO NACIONAL A ESCALA 1:50.000
MAGNA

FICHA DE CONTROL DEL TRABAJO DE CAMPO MCC1

DATOS A RELLENAR POR EL IGME

CONTROL	FECHA	OBSERVACIONES
LIBRETA DE CAMPO		
MUESTRAS. LABORATORIO		
CARTOGRAFIA		
ESTACIONES VISITADAS		
OBSERVACIONES:		

EL SUPERVISOR DEL PROYECTO

11- XI- 74

DATOS A RELLENAR POR EL ISME								
Nº de la hoja 1:50.000				Nº del documento				
1	2	3	4	5	6	7	8	9
0	5	0	3	2	N	4	1	5

DATOS A RELEER POR EL CONSUL			
CONSULT	ESPECIAL	QUE REAUG	LA ESTRAC
1	8	RM	

PARA UN CONTROL CORRECTO DE LA MARCHA DEL TRABAJO DE CAMPO EL CONSULTOR DEBERÁ ENVIAR ENTRE LOS DÍAS 1 AL 7 Y 15 AL 22 DE CADA MES ESTAS HOJAS AL INSTITUTO GEOLOGICO Y MINERO DE ESPAÑA, DIVISIÓN DE GEOLOGÍA, C/ RÍOS ROSAS, 23 - MADRID - 3.

EQUIPO DE RECEPCION
DEL IGME

EL CONSULTOR

H. Gundlach

