



MINISTERIO DE INDUSTRIA
DIRECCION GENERAL DE MINAS
INSTITUTO GEOLOGICO Y MINERO DE ESPAÑA

PLAN NACIONAL DE LA MINERIA. MAPA GEOLOGICO NACIONAL A ESCALA 1:50.000
MAGNA

FICHA DE CONTROL DEL TRABAJO DE CAMPO MCC1

DATOS A RELLENAR POR EL IGME

CONTROL	FECHA	OBSERVACIONES
LIBRETA DE CAMPO		
MUESTRAS LABORATORIO		
CARTOGRAFIA		
ESTACIONES VISITADAS		
OBSERVACIONES:		

EL SUPERVISOR DEL PROYECTO



DATOS A RELLENAR POR EL IGME											
Recibido						Ref. Control		Perforado		Verificado	
T1	T2	T3	T4	T5	T6	T7	T8	T9	T0	C. Garguero	
										H. C. Garguero	

DATOS A RELLENAR POR EL CONSULTOR																																		
CON NÚMEROS										CON UNOS EN CASO AFIRMATIVO																								
NÚMERO DE LA ESTACION		Fecha			MEDICION										MUESTRAS										PUNTOS DE INTERES					TIPO DE TEND.				
01	26	30	03	73	/	/													/			/									/			
16	00	50	47	3	/	/		/											/			/									/			
16	1				/	/													/			/									/			
16	2				/	/													/			/	/								/			
16	3				/	/													/			/									/			
16	4				/	/													/	/		/	/								/			
16	5				/	/			/										/			/									/			
17	8	07	04	73	/	/													/			/									/			
17	9				/	/													/			/									/			
18	0				/	/			/										/			/									/			
18	1				/	/													/			/	/								/			
18	2				/	/													/			/	/								/			
18	3				/	/			/										/			/									/			

EL CONSULTOR

[Signature]



MINISTERIO DE INDUSTRIA
DIRECCION GENERAL DE MINAS
INSTITUTO GEOLOGICO Y MINERO DE ESPAÑA

PLAN NACIONAL DE LA MINERIA. MAPA GEOLOGICO NACIONAL A ESCALA 1:50.000
MAGNA

FICHA DE CONTROL DEL TRABAJO DE CAMPO MCC1

DATOS A RELLENAR POR EL IGME

CONTROL	FECHA	OBSERVACIONES
LIBRETA DE CAMPO		
MUESTRAS LABORATORIO		
CARTOGRAFIA		
ESTACIONES VISITADAS		
OBSERVACIONES		

EL SUPERVISOR DEL PROYECTO





MINISTERIO DE INDUSTRIA
DIRECCION GENERAL DE MINAS
INSTITUTO GEOLOGICO Y MINERO DE ESPAÑA

PLAN NACIONAL DE LA MINERIA. MAPA GEOLOGICO NACIONAL A ESCALA 1:50.000

MAGNA

FICHA DE CONTROL DEL TRABAJO DE CAMPO MCC1

DATOS A RELLENAR POR EL IGME

CONTROL	FECHA	OBSERVACIONES
LIBRETA DE CAMPO		
MUESTRAS LABORATORIO		
CARTOGRAFIA		
ESTACIONES VISITADAS		
OBSERVACIONES		

EL SUPERVISOR DEL PROYECTO



DATOS A RELLENAR POR EL IGME											
Recibido						Ref. Control		Perforado		Verificado	
T1	T2	T3	T4	T5	T6	T7	T8	T9	80		
											
											

EL CONSULTO

Chanco



MINISTERIO DE INDUSTRIA
DIRECCION GENERAL DE MINAS
INSTITUTO GEOLOGICO Y MINERO DE ESPAÑA

PLAN NACIONAL DE LA MINERIA. MAPA GEOLOGICO NACIONAL A ESCALA 1:50.000


MAGNA

FICHA DE CONTROL DEL TRABAJO DE CAMPO MCC1

DATOS A RELLENAR POR EL IGME

CONTROL	FECHA	OBSERVACIONES
LIBRETA DE CAMPO		
MUESTRAS. LABORATORIO		
CARTOGRAFIA		
ESTACIONES VISITADAS		
OBSERVACIONES		

EL SUPERVISOR DEL PROYECTO

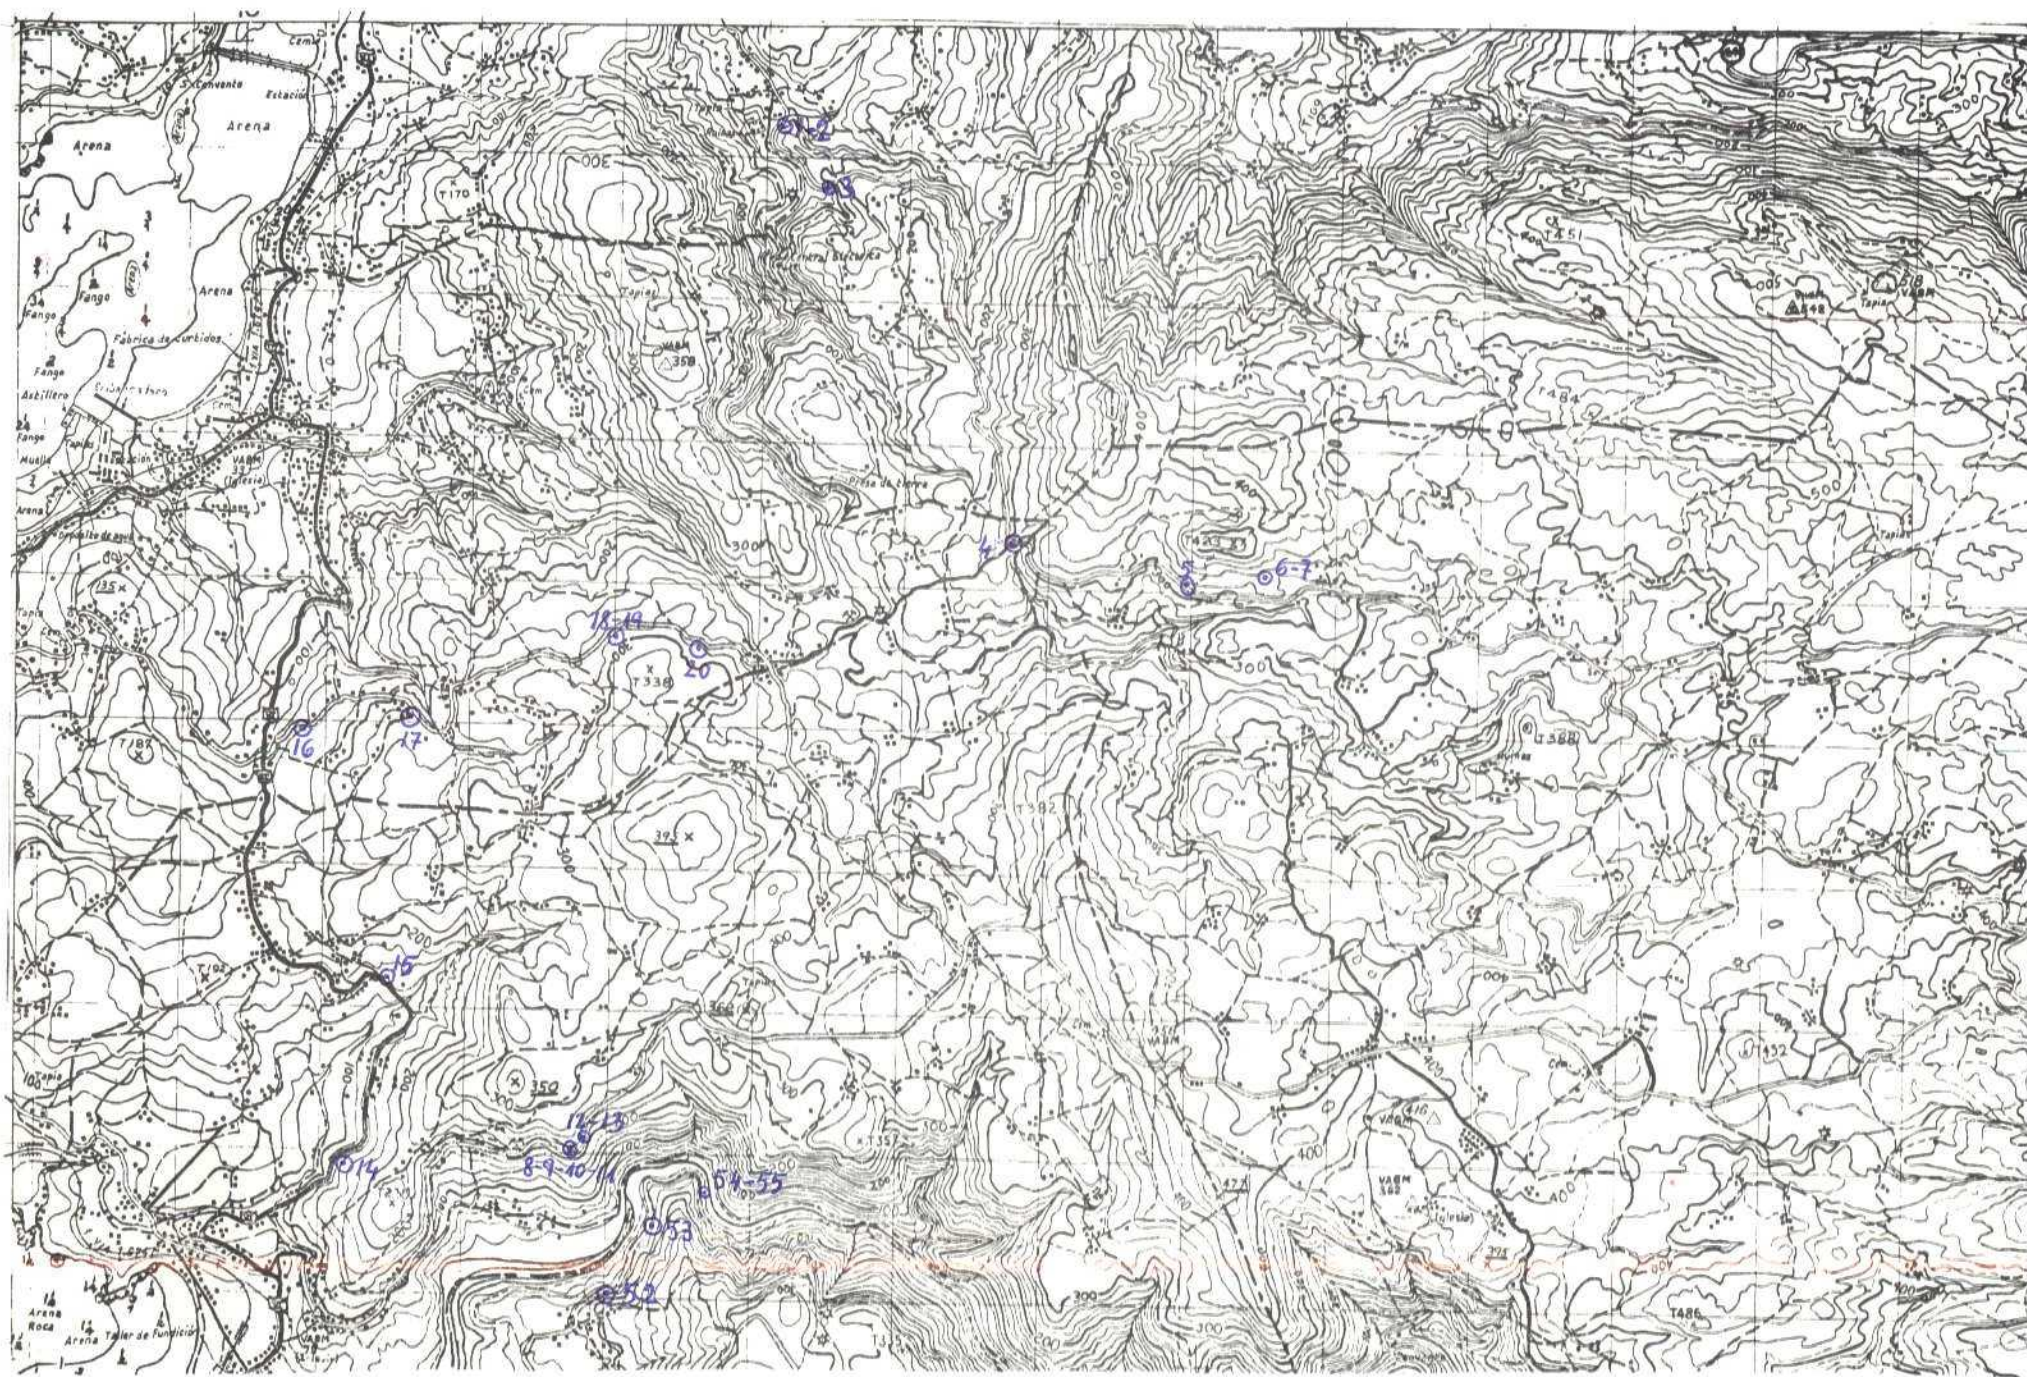

[illegible]



MINISTERIO DE INDUSTRIA
DIRECCION GENERAL DE MINAS
INSTITUTO GEOLOGICO Y MINERO DE ESPAÑA

PLAN NACIONAL DE LA MINERIA. MAPA GEOLOGICO NACIONAL A ESCALA 1:50.000
MAGNA

FICHA DE CONTROL DEL TRABAJO DE CAMPO MCC1

DATOS A RELLENAR POR EL IGME

CONTROL	FECHA	OBSERVACIONES
LIBRETA DE CAMPO		
MUESTRAS LABORATORIO		
CARTOGRAFIA		
ESTACIONES VISITADAS		
OBSERVACIONES:		

EL SUPERVISOR DEL PROYECTO



DATOS A RELLENAR POR EL IGME											
Recibido						Ref. Control		Perforado		Verificado	
71	72	73	74	75	76	77	78	79	80		
2	3	0	3	7	3					A.B	<i>Aug</i>

EL CONSULTOR DEBERÁ MARCAR SOBRE EL MAPA LAS ESTACIONES CON SU NUMERO DE REFERENCIA (EN AZUL) Y LOS CORTEZ REALIZADOS SOBRE EL TERRENO (EN ROJO).


EQUIPO DE RECEPCION
DEL IGME

RE: CONSULTOR

EL CONSULTOR

C. Harco



MINISTERIO DE INDUSTRIA
DIRECCION GENERAL DE MINAS
INSTITUTO GEOLOGICO Y MINERO DE ESPAÑA

PLAN NACIONAL DE LA MINERIA. MAPA GEOLOGICO NACIONAL A ESCALA 1:50.000

MAGNA


FICHA DE CONTROL DEL TRABAJO DE CAMPO MCC1

62

DATOS A RELLENAR POR EL IGME

CONTROL	FECHA	OBSERVACIONES
LIBRETA DE CAMPO		
MUESTRAS. LABORATORIO		
CARTOGRAFIA		
ESTACIONES VISITADAS		
OBSERVACIONES:		

EL SUPERVISOR DEL PROYECTO

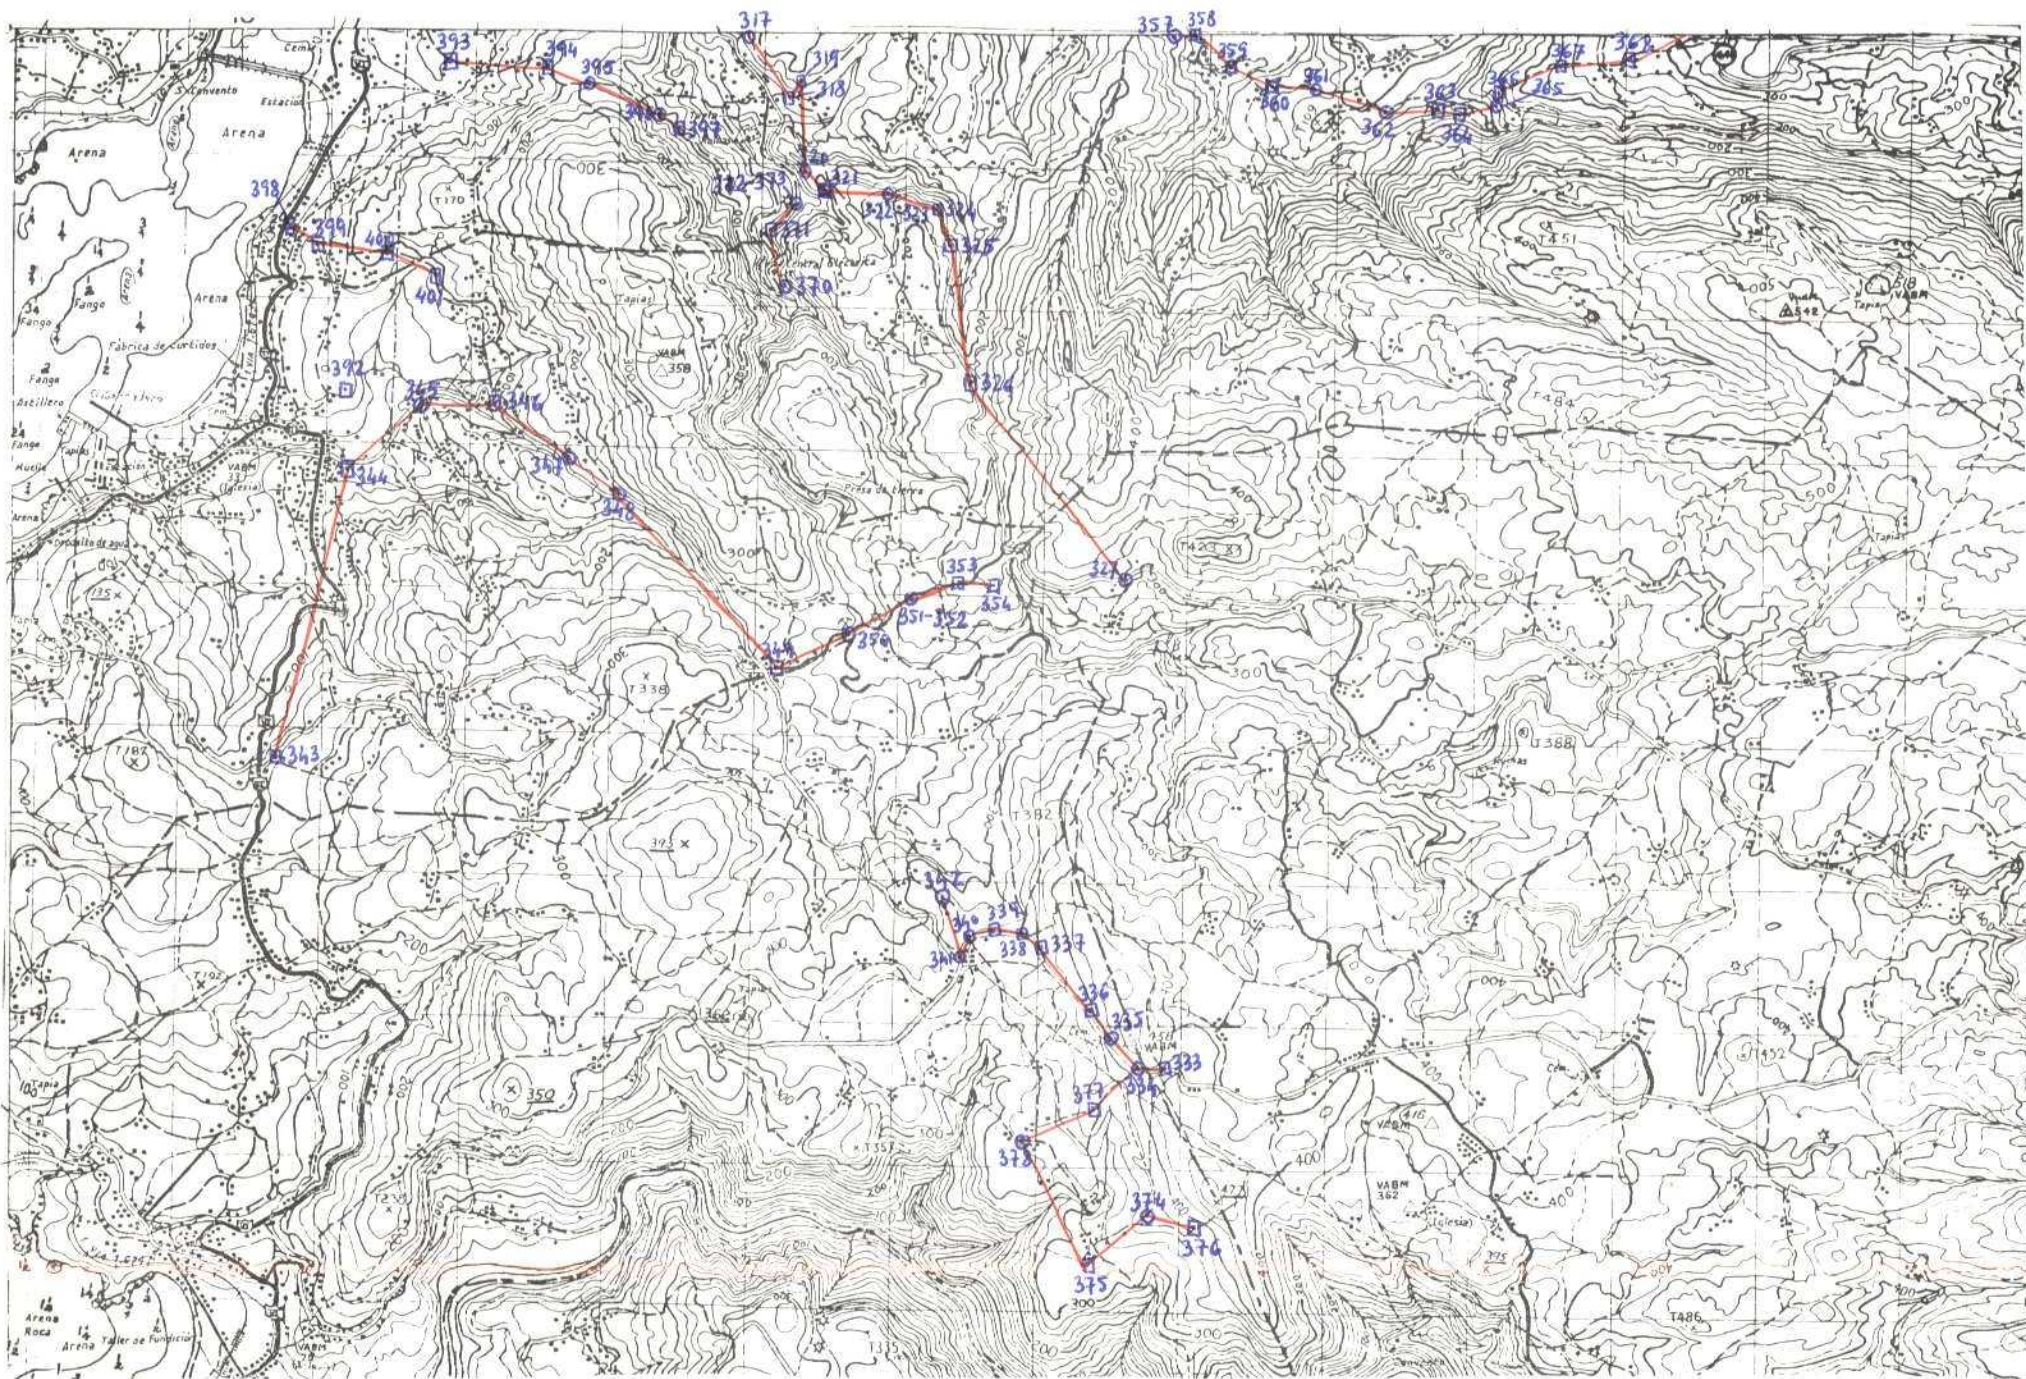

DATOS A RELLENAR POR EL IGME											
Recibido						Ref. Control		Perforado		Verificado	
71	72	73	74	75	76	77	78	79	80		
0	6	0	6	7	3					CONSULE	MANDEL

EQUIPO DE RECEPCIÓN
DEL IGME

EL CONSULTOR

EL CONSULTOR DEBERA MARCAR SOBRE EL MAPA: LAS ESTACIONES CON SU NUMERO DE REFERENCIA (EN AZUL) Y LOS CORTES REALIZADOS SOBRE EL TERRENO (EN ROJO).

PARA UN CONTROL CORRECTO DE LA MARCHA DEL TRABAJO DE CAMPO EL CONSULTOR DEBE HA-
LIZAR EN EL CORRESPONDIENTE Y 15 al 22 DE CADA MES ESTAS HOJAS AL INSTITUTO GEOLOGICO Y
MINERO DE ESPAÑA DIVISION DE GEOLOGIA C/ ALCAZAR 23 MADRID-3



MINISTERIO DE INDUSTRIA
DIRECCION GENERAL DE MINAS
INSTITUTO GEOLOGICO Y MINERO DE ESPAÑA


PLAN NACIONAL DE LA MINERIA. MAPA GEOLOGICO NACIONAL A ESCALA 1:50.000
MAGNA

FICHA DE CONTROL DEL TRABAJO DE CAMPO MCC1

DATOS A RELLENAR POR EL IGME

CONTROL	FECHA	OBSERVACIONES
LIBRETA DE CAMPO		
MUESTRAS LABORATORIO		
CARTOGRAFIA		
ESTACIONES VISITADAS		
OBSERVACIONES		

EL SUPERVISOR DEL PROYECTO

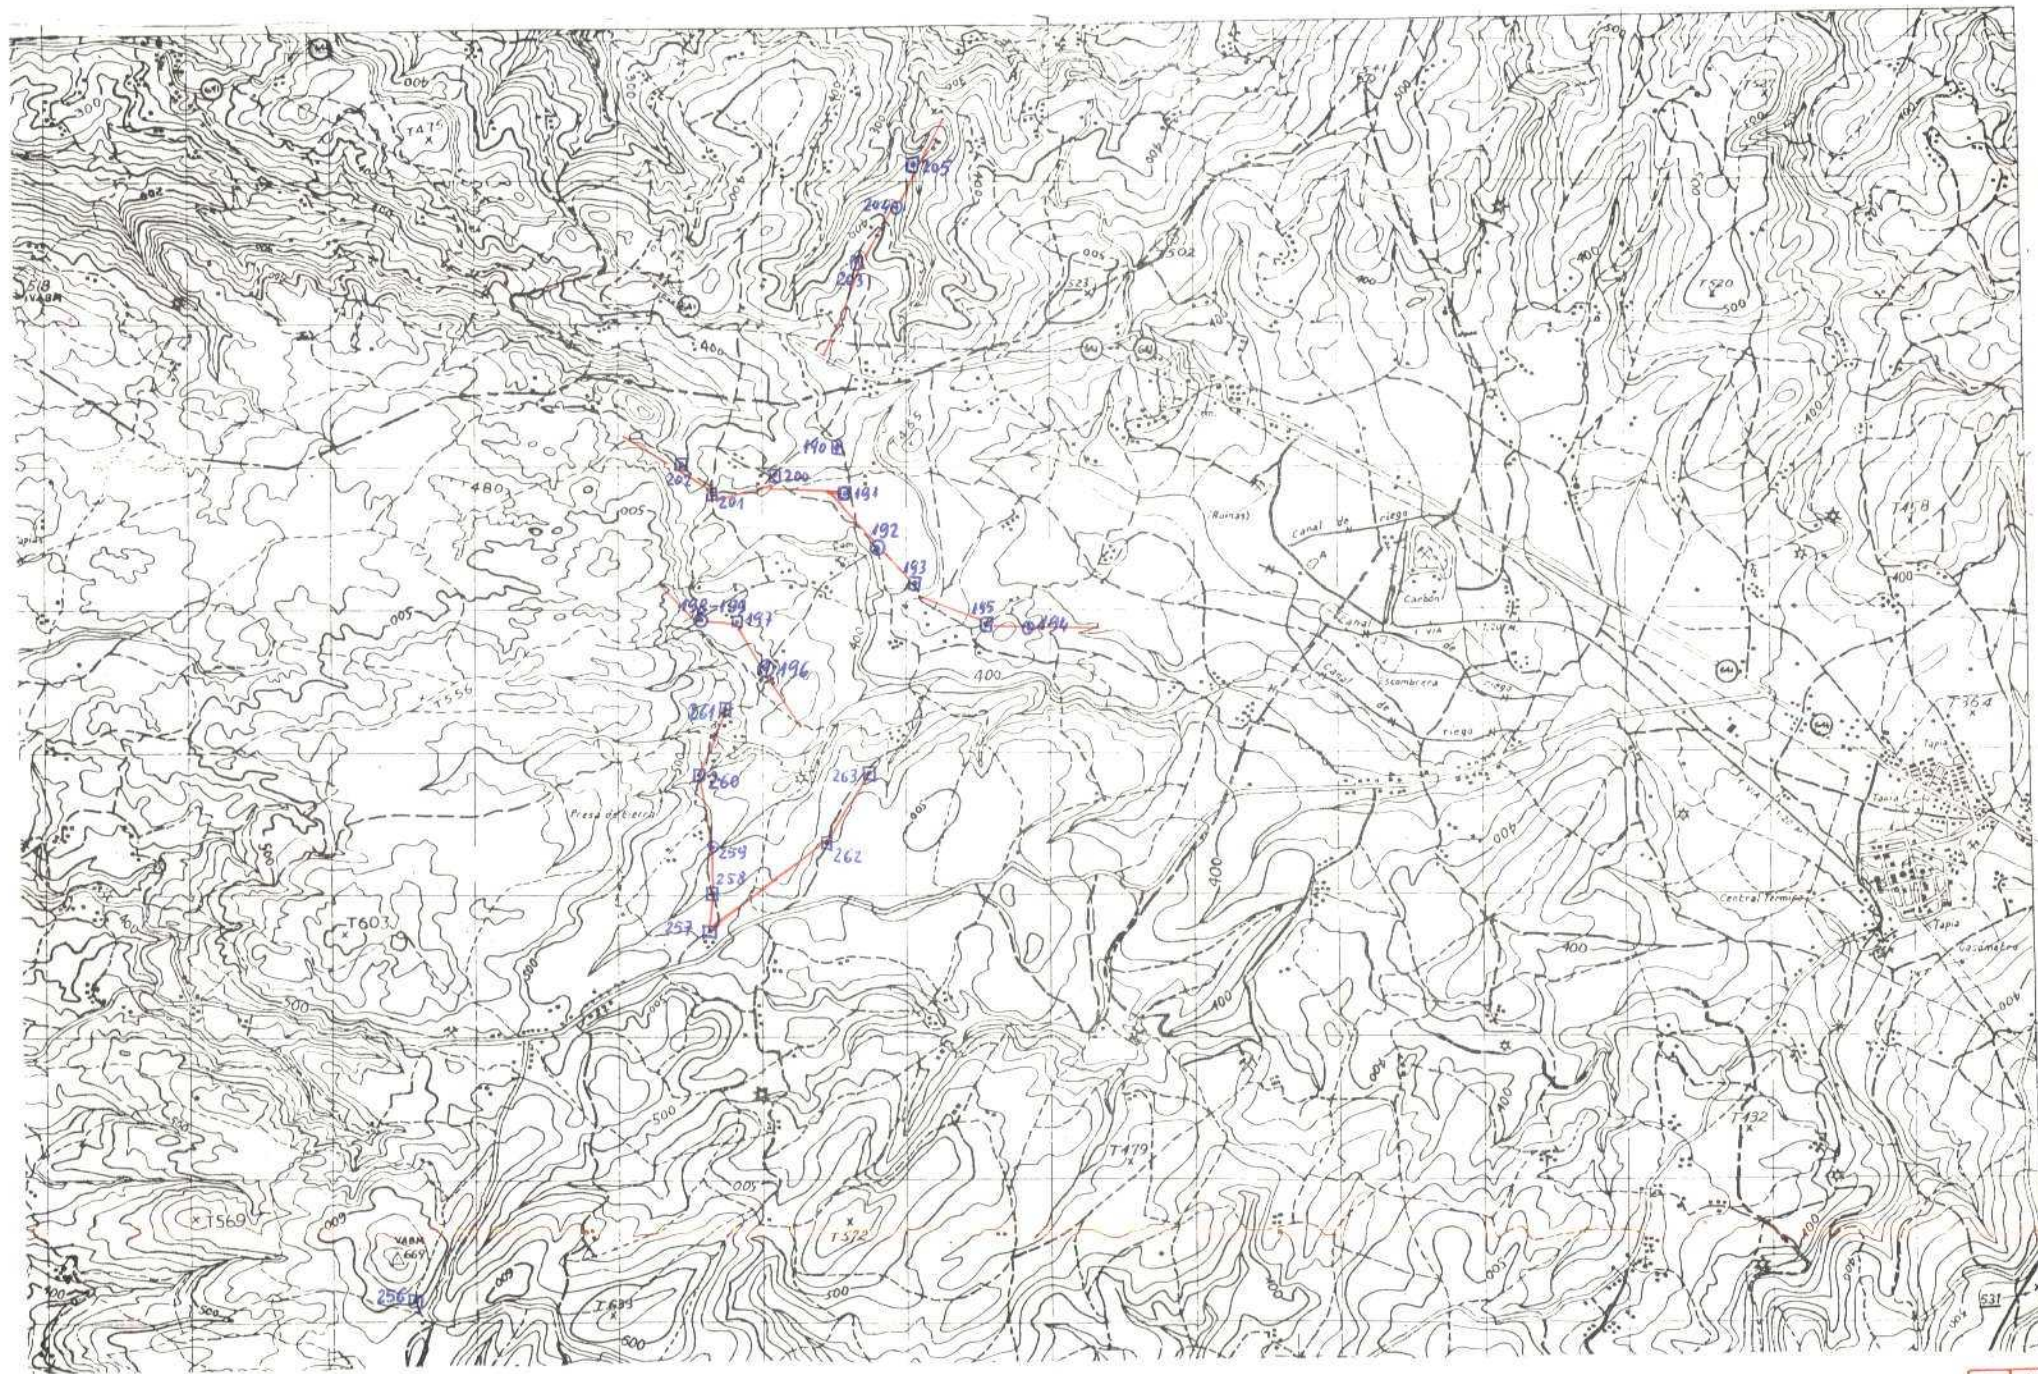

DATOS A RELLENAR POR EL IGME									
Nº de la hoja					Nº del documento				
150.000									
1	2	3	4	5	6	7	8	9	
0	6	0	4	1	0	0	1	0	

DATOS A RELLENAR POR EL CONSULTOR			
CONJUNT	EST. AL QUE REAL. LA ESTAC.		
10	11	12	13
1	8	F	F

DATOS A RELLENAR POR EL IGME															
Recibido						Ref. Control		Perforado		Verificado					
71	72	73	74	75	76	77	78	79	80						
										Serrano					

DATOS A RELLENAR POR EL CONSULTOR	
CON NUMEROS										CON UNOS EN CASO AFIRMATIVO	
NUMERO DE LA ESTACION		Fecha		MEDICION		MUESTRAS		PUNTOS DE INTERES		TIPO DE TERR.	
14	15	16	17	18	19	20	21	22	23	24	25	26	27	28	29	30	31	32	33	34	35	36	37	38	39	40	41	42	43	44	45	46	47	48	49	50	51	52													

DATOS A RELLENAR POR EL CONSULTOR	
CON NUMEROS										CON UNOS EN CASO AFIRMATIVO	
NUMERO DE LA ESTACION		Fecha		MEDICION		MUESTRAS		PUNTOS DE INTERES		TIPO DE TERR.	
4	5	6	7	8	9	10	11	12	13	14	15	16	17	18	19	20	21	22	23	24	25	26	27	28	29	30	31	32	33	34	35	36	37	38	39	40	41	42	43	44	45	46	47	48	49	50	51	52		
0	1	9	0	2	6	0	3	7	3	/	/									/	/																													
		1	9	1						/	/									/	/																													
		1	9	2						/	/									/	/																													
		1	9	3						/	/									/	/																													
		1	9	4						/	/									/	/																													
		1	9	5						/	/									/	/																													
		1	9	6						/	/									/	/																													
		1	9	7						/	/									/	/																													
		1	9	8						/	/									/	/																													
		1	9	9						/	/									/	/																													
0	2	0	0							/	/									/	/																													
		2	0	1						/	/									/	/																													
		2	0	2						/	/									/	/																													
		2	0	3						/	/									/	/																													
		2	0	4						/	/									/	/																													
		2	0	5						/	/									/	/																													
		2	5	6	0	4	0	4	7	3	/	/									/	/																												
		2	5	7						/	/									/	/																													
		2	5	8						/	/									/	/																													
		2	5	9						/	/									/	/																													
		2	6	0						/	/									/	/																													
		2	6	1						/	/									/	/																													
		2	6	2						/	/									/	/																													
		2	6	3						/	/									/	/																													

EL CONSULTOR DEBE MARCAR SOBRE EL MAPA LAS ESTACIONES CON SU NUMERO DE REFERENCIA (EN AZUL) Y LOS CORTEJES REALIZADOS SOBRE EL TERRENO (EN ROJO).
PARA UN CONTROL CORRECTO DE LA MARCHA DEL TRABAJO DE CAMPO EL CONSULTOR DEBE ENVIAR EN LOS DIAS 14 Y 15 A 22 DE CADA MES ESTAS HOJAS AL INSTITUTO GEOLOGICO Y MINERO DE ESPAÑA, DIVISION DE GEOLOGIA, 21 RUA DE ALCAZAR, 28 - MADRID - 3.

EQUIPO DE RECEPCION DEL IGME

CONSULTOR

[Signature]



MINISTERIO DE INDUSTRIA
DIRECCION GENERAL DE MINAS
INSTITUTO GEOLOGICO Y MINERO DE ESPAÑA

PLAN NACIONAL DE LA MINERIA. MAPA GEOLOGICO NACIONAL A ESCALA 1:50.000
MAGNA

FICHA DE CONTROL DEL TRABAJO DE CAMPO MCC1

DATOS A RELLENAR POR EL IGME

CONTROL	FECHA	OBSERVACIONES
LIBRETA DE CAMPO		
MUESTRAS LABORATORIO		
CARTOGRAFIA		
ESTACIONES VISITADAS		
OBSERVACIONES		

EL SUPERVISOR DEL PROYECTO





MINISTERIO DE INDUSTRIA
DIRECCION GENERAL DE MINAS
INSTITUTO GEOLOGICO Y MINERO DE ESPAÑA


PLAN NACIONAL DE LA MINERIA. MAPA GEOLOGICO NACIONAL A ESCALA 1:50.000
MAGNA

FICHA DE CONTROL DEL TRABAJO DE CAMPO MCC1

DATOS A RELLENAR POR EL IGME

CONTROL	FECHA	OBSERVACIONES
LIBRETA DE CAMPO		
MUESTRAS LABORATORIO		
CARTOGRAFIA		
ESTACIONES VISITADAS		
OBSERVACIONES.		

EL SUPERVISOR DEL PROYECTO

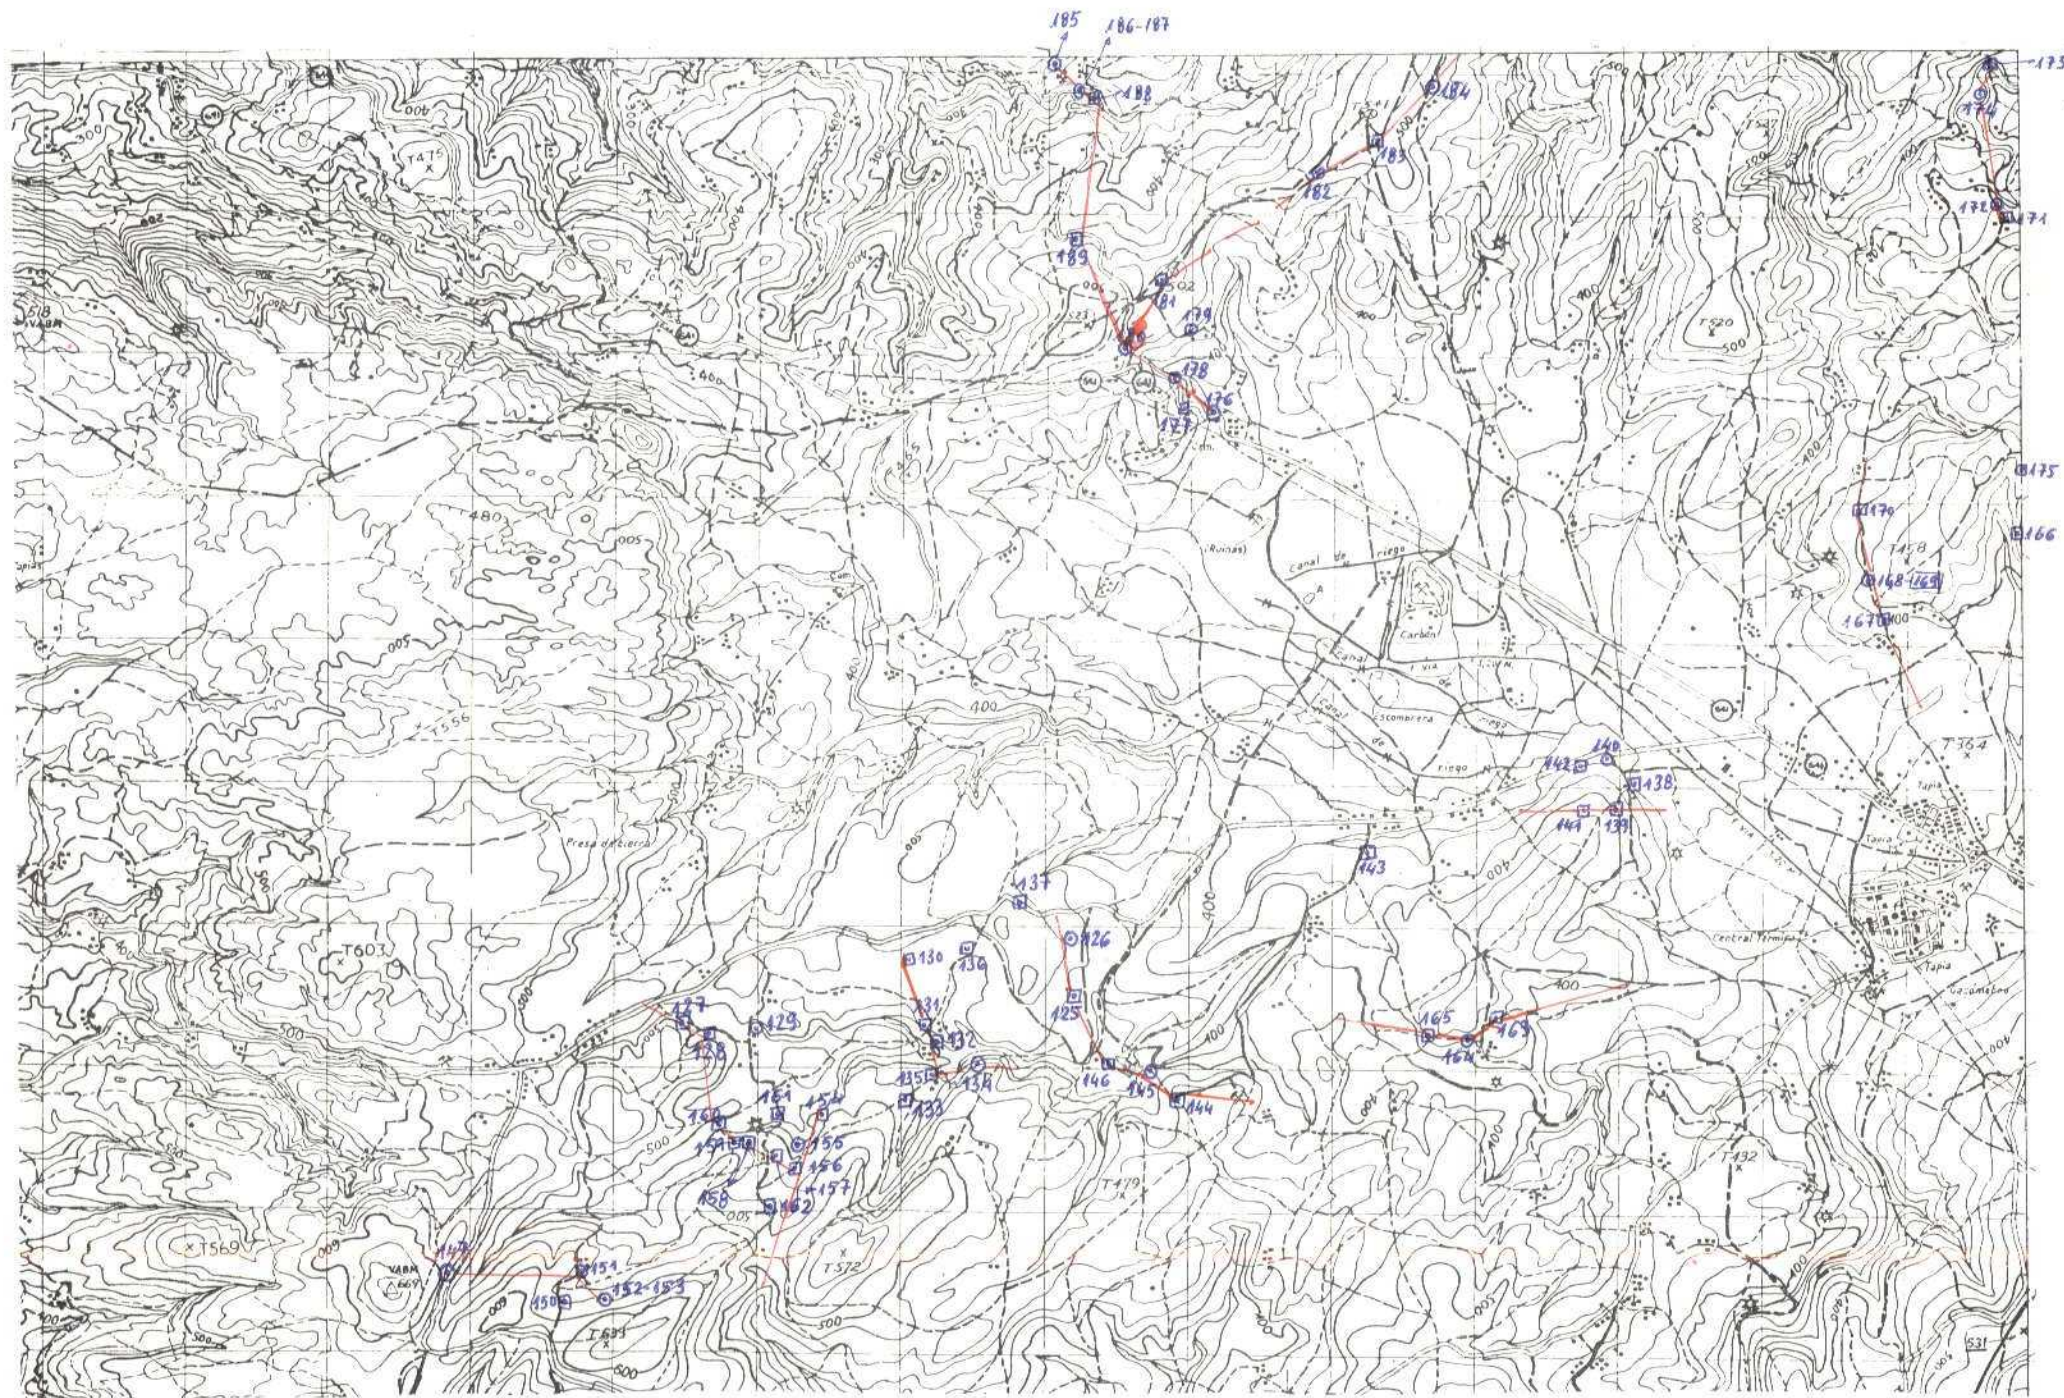



MINISTERIO DE INDUSTRIA
DIRECCION GENERAL DE MINAS
INSTITUTO GEOLOGICO Y MINERO DE ESPAÑA

PLAN NACIONAL DE LA MINERIA. MAPA GEOLOGICO NACIONAL A ESCALA 1:50.000


MAGNA

FICHA DE CONTROL DEL TRABAJO DE CAMPO MCC1

DATOS A RELLENAR POR EL IGME

CONTROL	FECHA	OBSERVACIONES
LIBRETA DE CAMPO		
MUESTRAS. LABORATORIO		
CARTOGRAFIA		
ESTACIONES VISITADAS		
OBSERVACIONES:		

EL SUPERVISOR DEL PROYECTO

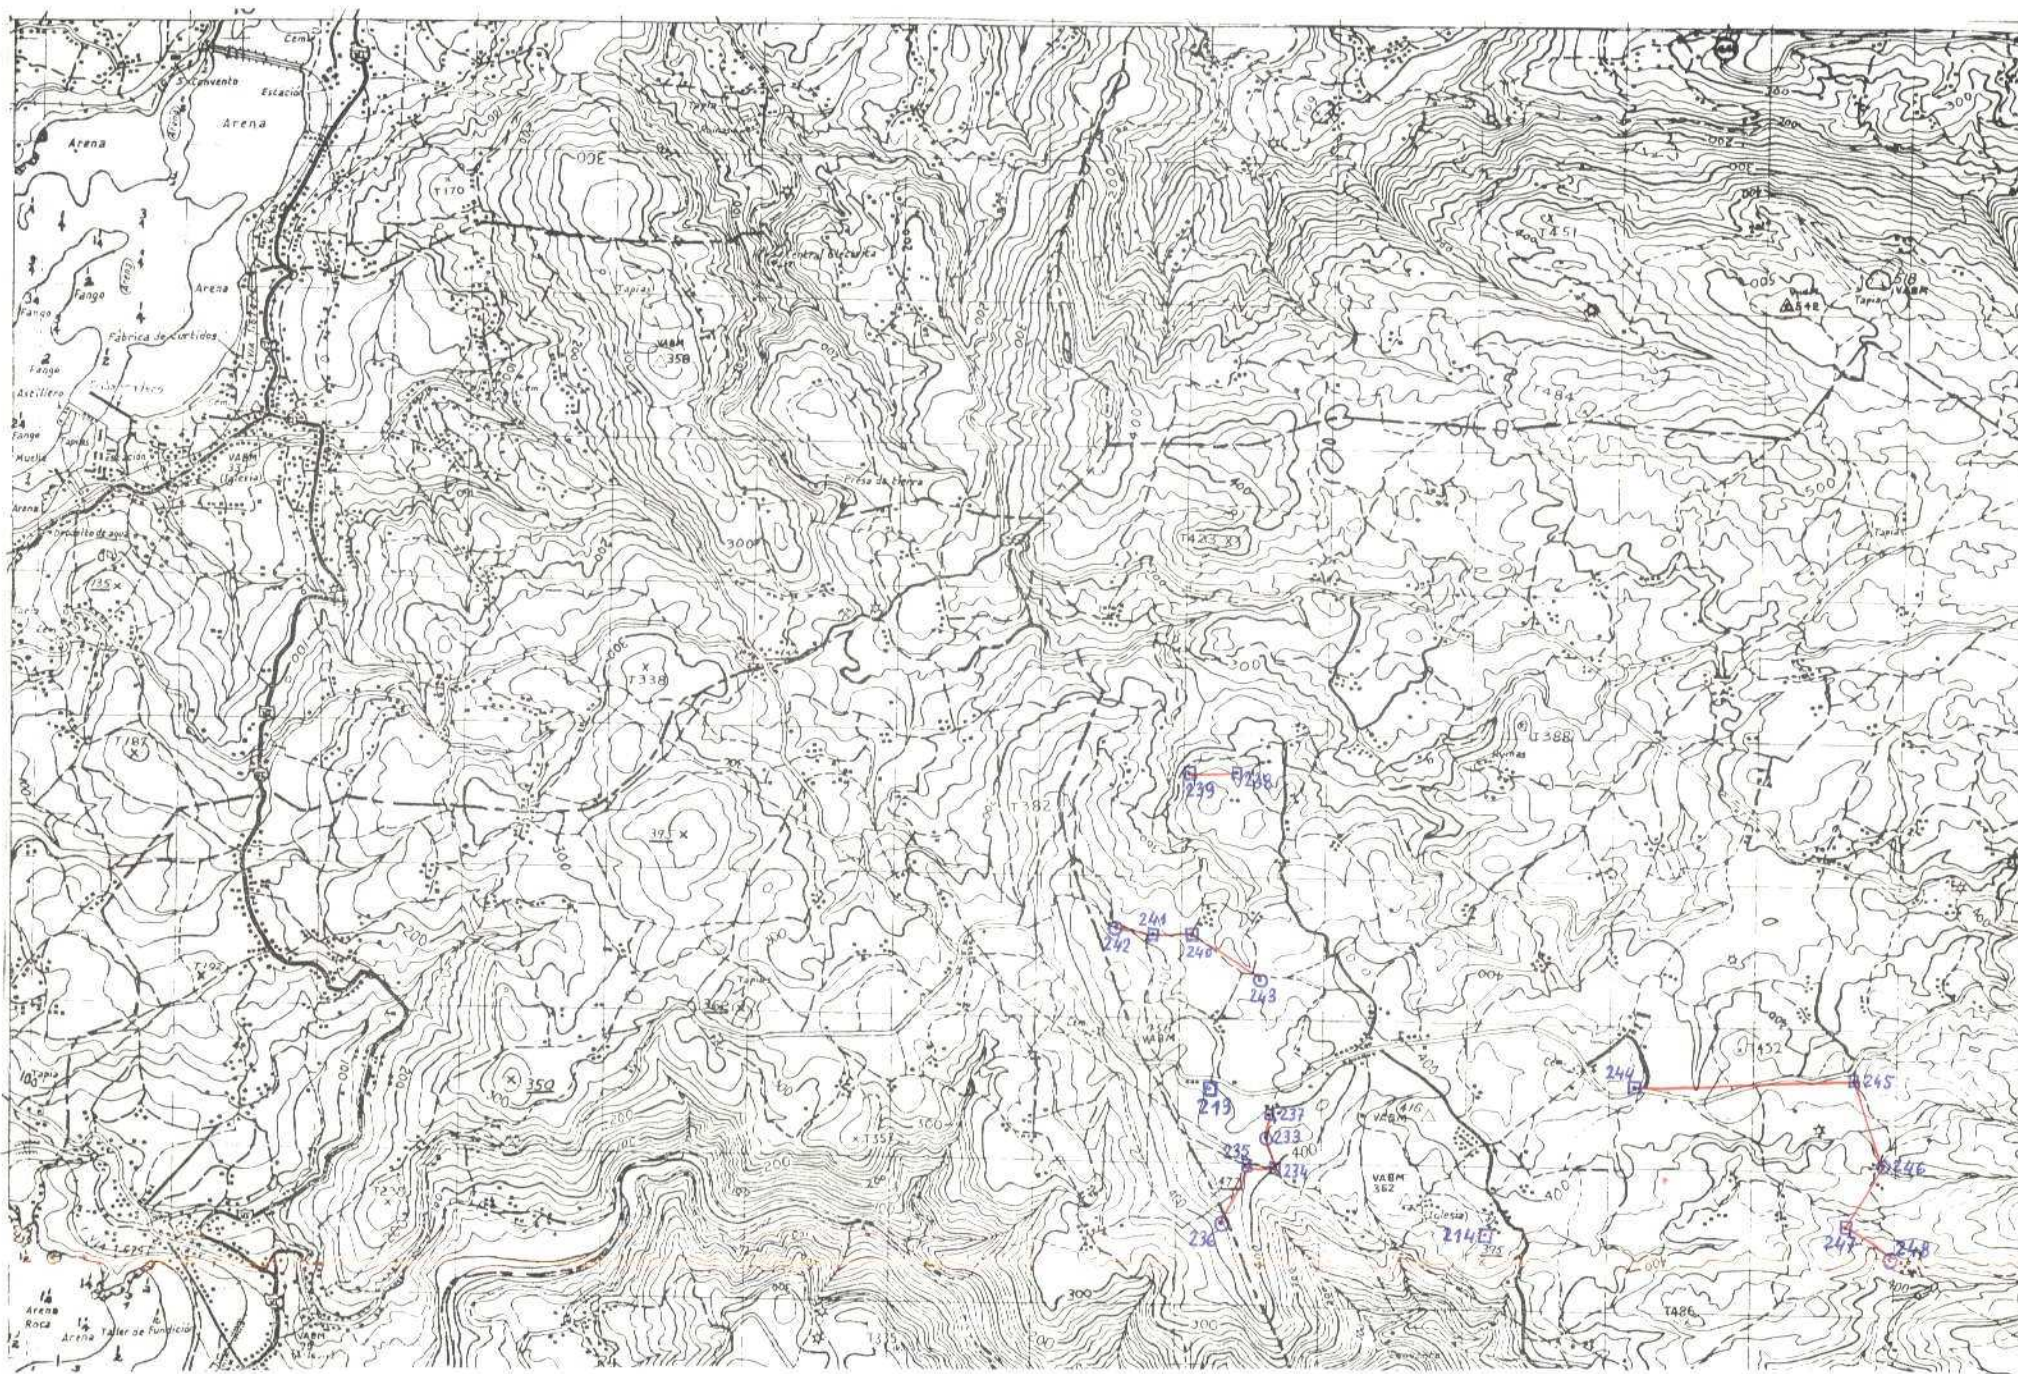

DATOS A RELLENAR POR EL IGME								
Nº de la hoja				Nº del documento				
1	2	3	4	5	6	7	8	9
0	6	0	4	4	C	1	6	6

DATOS A RELLENAR POR EL CONSULTOR			
CONSULTOR	ESPECIAL QUE REALIZA LA ESTAD.		
10	11	12	13
1	B	F	F

DATOS A RELLENAR POR EL IGME															
Recibido								Ref. Control		Perforado		Verificado			
71	72	73	74	75	76	77	78	79	80						

DATOS A RELLENAR POR EL CONSULTOR	
CON NUMEROS												CON UNOS EN CASO AFIRMATIVO																												
NUMERO DE LA ESTACION		Fecha			MEDICION		MUESTRAS										TIPO DE TIERRA																							
14	15	16	17	18	19	20	21	22	23	24	25	26	27	28	29	30	31	32	33	34	35	36	37	38	39	40	41	42	43	44	45	46	47	48	49	50	51	52		

DATOS A RELLENAR POR EL CONSULTOR	
CON NUMEROS						CON UNOS EN CASO AFIRMATIVO																																		
NUMERO DE LA ESTACION		Fecha			MEDICION		MUESTRAS										TIPO DE TIERRA																							
14	15	16	17	18	19	20	21	22	23	24	25	26	27	28	29	30	31	32	33	34	35	36	37	38	39	40	41	42	43	44	45	46	47	48	49	50	51	52		
0	2	1	3	2	9	0	3	7	3	/	/							/	/									/	/											
2	1	4								/	/							/	/									/	/											
2	3	3	0	3	0	4	7	3		/	/	/						/	/	/								/	/											
2	3	4								/	/							/	/									/	/											
2	3	5								/	/							/	/									/	/											
2	3	6								/	/	/						/	/	/								/	/											
2	3	7								/	/							/	/									/	/											
2	3	8								/	/							/	/									/	/											
2	3	9								/	/							/	/									/	/											
2	4	0								/	/							/	/	/								/	/											
2	4	1								/	/							/	/									/	/											
2	4	2								/	/	/						/	/	/								/	/											
2	4	3								/	/							/	/									/	/											
2	4	4								/	/							/	/									/	/											
2	4	5								/	/							/	/									/	/											
2	4	6								/	/							/	/									/	/											
2	4	7								/	/							/	/									/	/											
2	4	8								/	/	/						/	/	/								/	/	/										

EL CONSULTOR — DEBERA MARCAR SOBRE EL MAPA LAS ESTACIONES CON SU NUMERO DE REFERENCIA (EN AZUL) Y LOS CORTES REALIZADOS SOBRE EL TERRENO (EN ROJO).
PARA UN CONTROL CORRECTO DE LA MARCHA DEL TRABAJO DE CAMPO EL CONSULTOR DEBERA ENVIAR ENTRE LOS DIAS 1 AL 7 Y 15 AL 22 DE CADA MES ESTAS HOJAS AL INSTITUTO GEOLOGICO Y MINERO DE ESPAÑA (DIRECCION DE GEODINAMICA - C/ ROSAS, 23 - MADRID, 3).

EQUIPO DE REDECCION
DEL IGME

EL CONSULTOR

Alanco



MINISTERIO DE INDUSTRIA
DIRECCION GENERAL DE MINAS
INSTITUTO GEOLOGICO Y MINERO DE ESPAÑA

PLAN NACIONAL DE LA MINERIA. MAPA GEOLOGICO NACIONAL A ESCALA 1:50.000
MAGNA

FICHA DE CONTROL DEL TRABAJO DE CAMPO MCC1

46

DATOS A RELLENAR POR EL IGME

CONTROL	FECHA	OBSERVACIONES
LIBRETA DE CAMPO		
MUESTRAS LABORATORIO		
CARTOGRAFIA		
ESTACIONES VISITADAS		
OBSERVACIONES		

EL SUPERVISOR DEL PROYECTO



DATOS A RELLENAR POR EL IGME									
Nº de la hoja 1:50.000					Nº del documento				
1	2	3	4	5	6	7	8	9	
0	6	0	6	2	0	0	8	0	

DATOS A RELLENAR POR EL CONSULTOR			
CONSULTOR	ESPECIAL QUE REALIZA LA ESTAC.		
10	11	12	13
1	B	F	F

DATOS A RELLENAR POR EL IGME															
Recibido				Ref. Control				Perforado				Verificado			
71	72	73	74	75	76	77	78	79	80	81	82	83	84	85	86
0	5	0	5	7	3										

DATOS A RELLENAR POR EL CONSULTOR	
CON NUMEROS										CON UNOS EN CASO AFIRMATIVO	
NUMERO DE LA ESTACION		Fecha			MEDICION		MUESTRAS										PUNTOS DE INTERES SINGULAR										TIPO DE TERR.																								
14	15	16	17	18	19	20	21	22	23	24	25	26	27	28	29	30	31	32	33	34	35	36	37	38	39	40	41	42	43	44	45	46	47	48	49	50	51	52													
0	0	6	3	2	8	0	2	7	3	/	/	/	/	/	/	/	/	/	/	/	/	/	/	/	/	/	/	/	/	/	/	/	/	/	/	/	/	/	/	/	/										
6	4									/	/	/	/	/	/	/	/	/	/	/	/	/	/	/	/	/	/	/	/	/	/	/	/	/	/	/	/	/	/	/											
6	5									/	/	/	/	/	/	/	/	/	/	/	/	/	/	/	/	/	/	/	/	/	/	/	/	/	/	/	/	/	/	/											
6	6									/	/	/	/	/	/	/	/	/	/	/	/	/	/	/	/	/	/	/	/	/	/	/	/	/	/	/	/	/	/	/											
6	7									/	/	/	/	/	/	/	/	/	/	/	/	/	/	/	/	/	/	/	/	/	/	/	/	/	/	/	/	/	/	/											
6	8									/	/	/	/	/	/	/	/	/	/	/	/	/	/	/	/	/	/	/	/	/	/	/	/	/	/	/	/	/	/	/											
6	9									/	/	/	/	/	/	/	/	/	/	/	/	/	/	/	/	/	/	/	/	/	/	/	/	/	/	/	/	/	/	/											
7	0									/	/	/	/	/	/	/	/	/	/	/	/	/	/	/	/	/	/	/	/	/	/	/	/	/	/	/	/	/	/	/											
7	1									/	/	/	/	/	/	/	/	/	/	/	/	/	/	/	/	/	/	/	/	/	/	/	/	/	/	/	/	/	/	/											
7	2									/	/	/	/	/	/	/	/	/	/	/	/	/	/	/	/	/	/	/	/	/	/	/	/	/	/	/	/	/	/	/											
7	3									/	/	/	/	/	/	/	/	/	/	/	/	/	/	/	/	/	/	/	/	/	/	/	/	/	/	/	/	/	/	/											
7	4	0	1	0	3	7	3			/	/	/	/	/	/	/	/	/	/	/	/	/	/	/	/	/	/	/	/	/	/	/	/	/	/	/	/	/	/	/	/										
7	5									/	/	/	/	/	/	/	/	/	/	/	/	/	/	/	/	/	/	/	/	/	/	/	/	/	/	/	/	/	/	/											
7	6									/	/	/	/	/	/	/	/	/	/	/	/	/	/	/	/	/	/	/	/	/	/	/	/	/	/	/	/	/	/	/											
8	7									/	/	/	/	/	/	/	/	/	/	/	/	/	/	/	/	/	/	/	/	/	/	/	/	/	/	/	/	/	/	/											
8	8									/	/	/	/	/	/	/	/	/	/	/	/	/	/	/	/	/	/	/	/	/	/	/	/	/	/	/	/	/	/	/											
8	9									/	/	/	/	/	/	/	/	/	/	/	/	/	/	/	/	/	/	/	/	/	/	/	/	/	/	/	/	/	/	/											
9	0									/	/	/	/	/	/	/	/	/	/	/	/	/	/	/	/	/	/	/	/	/	/	/	/	/	/	/	/	/	/	/											
9	1									/	/	/	/	/	/	/	/	/	/	/	/	/	/	/	/	/	/	/	/	/	/	/	/	/	/	/	/	/	/	/											

DATOS A RELLENAR POR EL CONSULTOR	
CON NUMEROS										CON UNOS EN CASO AFIRMATIVO	
NUMERO DE LA ESTACION		Fecha			MEDICION		MUESTRAS										PUNTOS DE INTERES SINGULAR										TIPO DE TERR.																								
14	15	16	17	18	19	20	21	22	23	24	25	26	27	28	29	30	31	32	33	34	35	36	37	38	39	40	41	42	43	44	45	46	47	48	49	50	51	52													
0	0	9	2	0	3	0	3	7	3	/	/	/	/	/	/	/	/	/	/	/	/	/	/	/	/	/	/	/	/	/	/	/	/	/	/	/	/	/	/	/	/										
9	3									/	/	/	/	/	/	/	/	/	/	/	/	/	/	/	/	/	/	/	/	/	/	/	/	/	/	/	/	/	/	/											
9	4									/	/	/	/	/	/	/	/	/	/	/	/	/	/	/	/	/	/	/	/	/	/	/	/	/	/	/	/	/	/	/											
0	1	0	7	0	6	0	3	7	3	/	/	/	/	/	/	/	/	/	/	/	/	/	/	/	/	/	/	/	/	/	/	/	/	/	/	/	/	/	/	/											
1	1	0	8	0	3	7	3			/	/	/	/	/	/	/	/	/	/	/	/	/	/	/	/	/	/	/	/	/	/	/	/	/	/	/	/	/	/	/											
1	1	1								/	/	/	/	/	/	/	/	/	/	/	/	/	/	/	/	/	/	/	/	/	/	/	/	/	/	/	/	/	/	/											
1	1	2								/	/	/	/	/	/	/	/	/	/	/	/	/	/	/	/	/	/	/	/	/	/	/	/	/	/	/	/	/	/	/											
1	1	3								/	/	/	/	/	/	/	/	/	/	/	/	/	/	/	/	/	/	/	/	/	/	/	/	/	/	/	/	/	/	/											
1	1	7								/	/	/	/	/	/	/	/	/	/	/	/	/	/	/	/	/	/	/	/	/	/	/	/	/	/	/	/	/	/	/											
1	1	8								/	/	/	/	/	/	/	/	/	/	/	/	/	/	/	/	/	/	/	/	/	/	/	/	/	/	/	/	/	/	/											
1	1	9								/	/	/	/	/	/	/	/	/	/	/	/	/	/	/	/	/	/	/	/	/	/	/	/	/	/	/	/	/	/	/											
1	2	0								/	/	/	/	/	/	/	/	/	/	/	/	/	/	/	/	/	/	/	/	/	/	/	/	/	/	/	/	/	/	/											
1	2	1								/	/	/	/	/	/	/	/	/	/	/	/	/	/	/	/	/	/	/	/	/	/	/	/	/	/	/	/	/	/	/											
1	2	2								/	/	/	/	/	/	/	/	/	/	/	/	/	/	/	/	/	/	/	/	/	/	/	/	/	/	/	/	/	/	/											
1	2	3								/	/	/	/	/	/	/	/	/	/	/	/	/	/	/	/	/	/	/	/	/	/	/	/	/	/	/	/	/	/	/											
1	2	4								/	/	/	/	/	/	/	/	/	/	/	/	/	/	/	/	/	/	/	/	/	/	/	/	/	/	/	/	/	/	/											

EL CONSULTOR DEBERA MARCAR SOBRE EL MAPA LAS ESTACIONES CON SU NUMERO DE REFERENCIA (EN AZUL) Y LOS CORTES REALIZADOS SOBRE EL TERRENO (EN ROJO). PARA UN CONTROL CORRECTO DE LA MARCHA DEL TRABAJO DE CAMPO EL CONSULTOR DEBERA ENVIAR ENTRE LOS DIAS 1 al 7 y 15 al 22 DE CADA MES ESTAS HOJAS AL INSTITUTO GEOLOGICO Y MINERO DE ESPAÑA, DIVISION DE GEOLOGIA - C/ RIOS ROSAS, 23 - MADRID - 3.

EQUIPO DE RECEPCION DEL IGME

IBERCA EL CONSULTOR

1.04.7



MINISTERIO DE INDUSTRIA
DIRECCION GENERAL DE MINAS
INSTITUTO GEOLOGICO Y MINERO DE ESPAÑA

PLAN NACIONAL DE LA MINERIA. MAPA GEOLOGICO NACIONAL A ESCALA 1:50.000
MAGNA

FICHA DE CONTROL DEL TRABAJO DE CAMPO MCC1

DATOS A RELLENAR POR EL IGME

CONTROL	FECHA	OBSERVACIONES
LIBRETA DE CAMPO		
MUESTRAS LABORATORIO		
CARTOGRAFIA		
ESTACIONES VISITADAS		
OBSERVACIONES:		

EL SUPERVISOR DEL PROYECTO

DATOS A RELLENAR POR EL IGME											
Recibido						Ref. Control		Perforado		Verificado	
71	72	73	74	75	76	77	78	79	80		
2	2	1	1	7	3						

EL CONSULTOR

EL CONSULTOR DEBERÁ MARCAR SOBRE EL MAPA LAS ESTACIONES CON SU NÚMERO DE REFERENCIA (EN AZUL) Y LOS CORTES REALIZADOS SOBRE EL TERRENO (EN ROJO).



MINISTERIO DE INDUSTRIA
DIRECCION GENERAL DE MINAS
INSTITUTO GEOLOGICO Y MINERO DE ESPAÑA


PLAN NACIONAL DE LA MINERIA. MAPA GEOLOGICO NACIONAL A ESCALA 1:50.000
MAGNA

FICHA DE CONTROL DEL TRABAJO DE CAMPO MCC1

DATOS A RELLENAR POR EL IGME

CONTROL	FECHA	OBSERVACIONES
LIBRETA DE CAMPO	28-4-73	
MUESTRAS LABORATORIO		
CARTOGRAFIA	23-4-73	
ESTACIONES VISITADAS		
OBSERVACIONES		

EL SUPERVISOR DEL PROYECTO

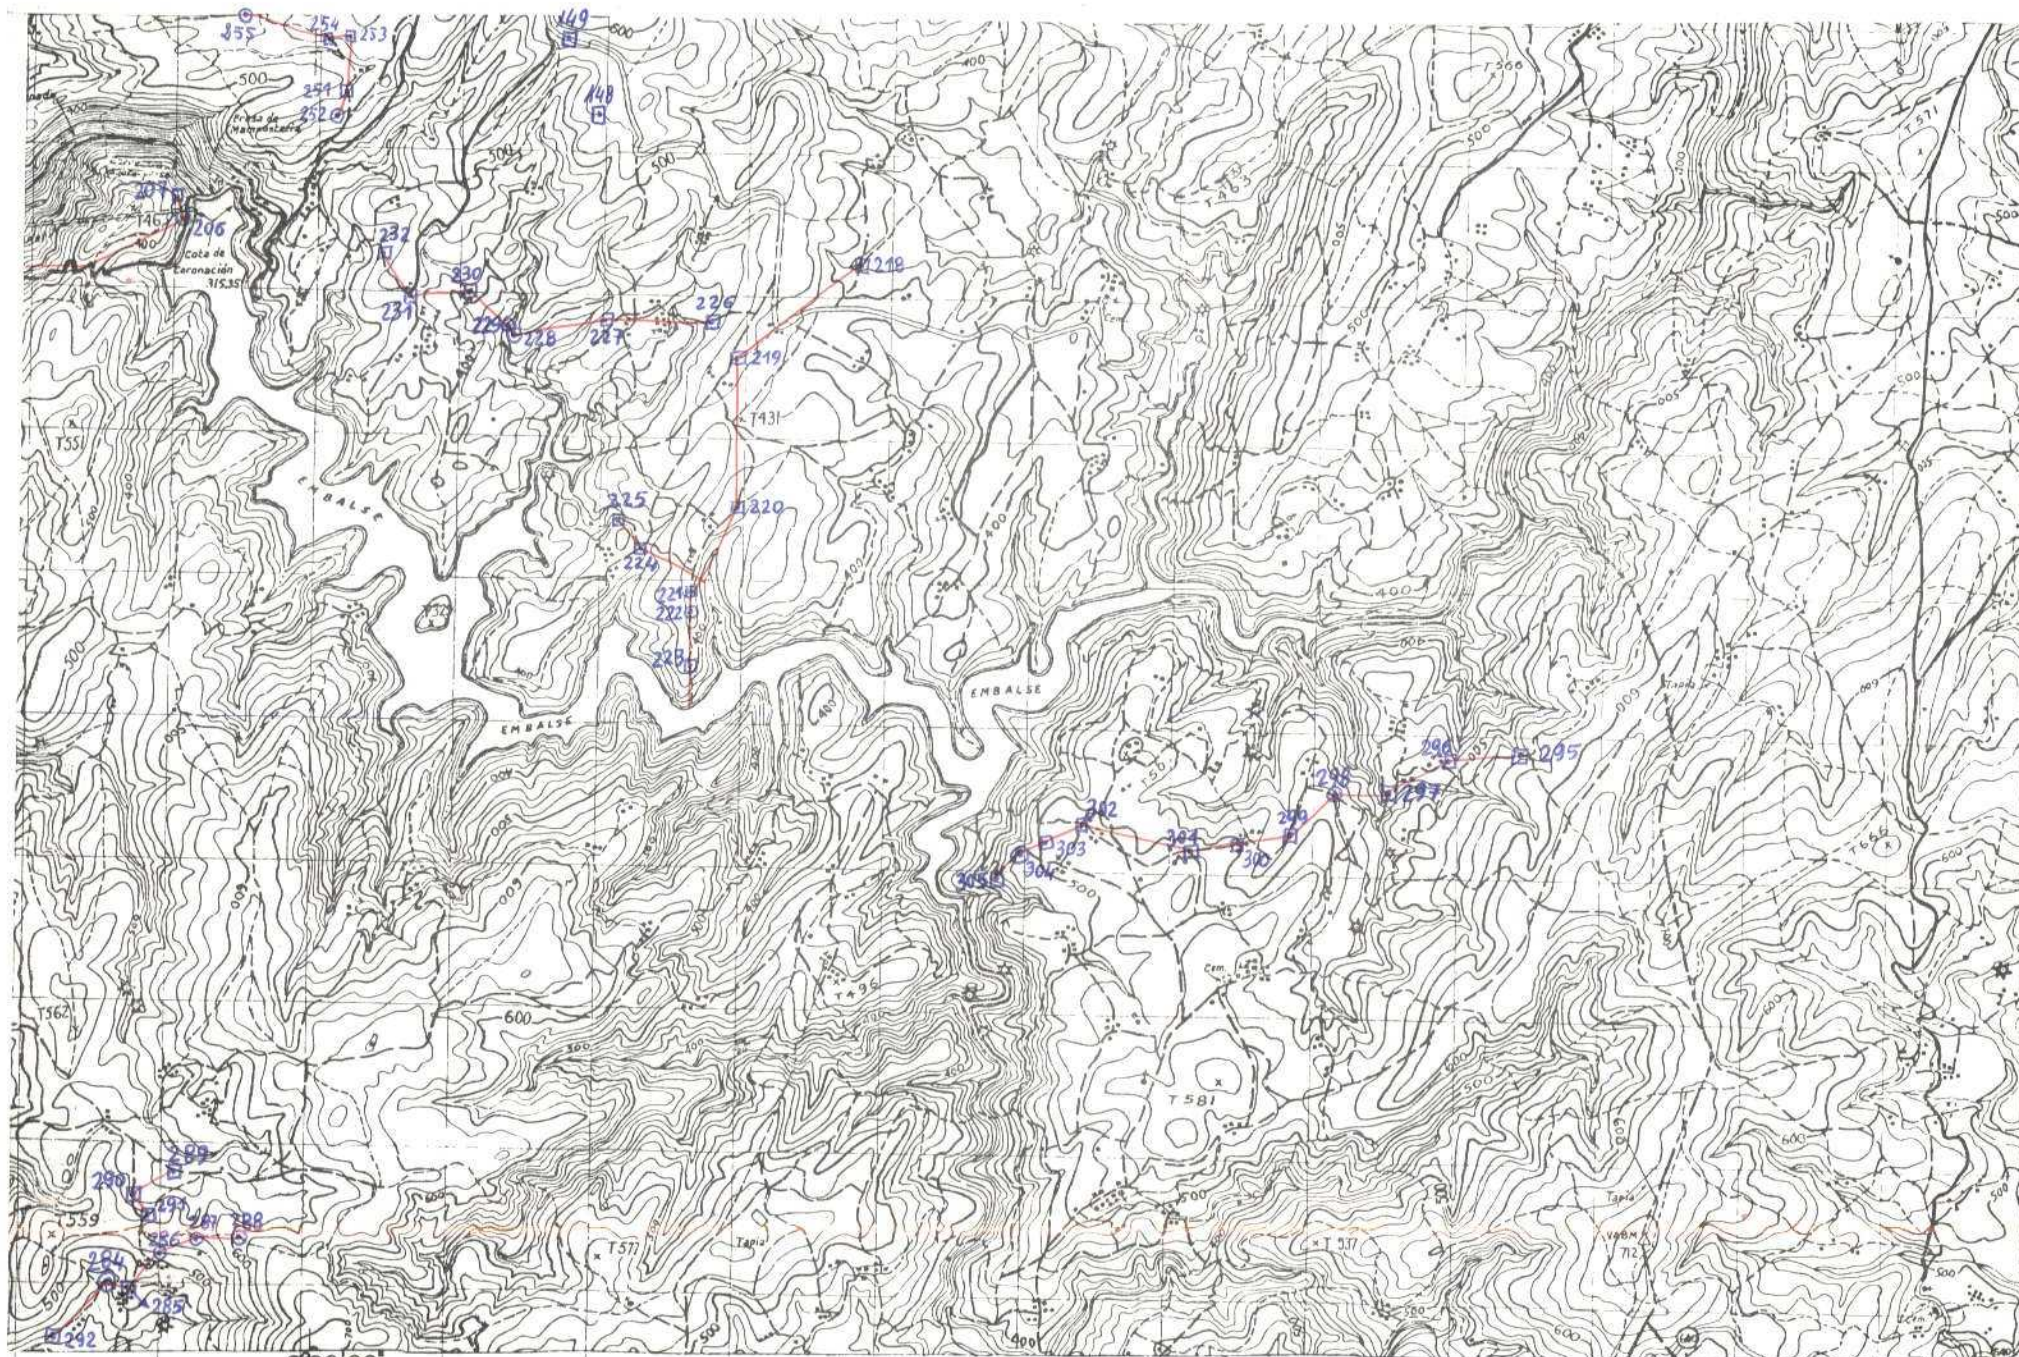

293

294

NUMERO DE LA HOJA 0604 CUADRANTE 2

4	1
3	2

DATOS A RELLENAR POR EL IGME									
Nº de la hoja 150.000					Nº del documento				
1	2	3	4	5	6	7	8	9	
0	6	0	4	2	0	0	6	6	

DATOS A RELLENAR POR EL IGME			
CONSULTA			
10	11	12	13
1	B	F	F

DATOS A RELLENAR POR EL IGME															
Recibido						Ref. Control		Perforado		Verificado					
71	72	73	74	75	76	77	78	79	80						
2	8	0	4	7	3										

DATOS A RELLENAR POR EL CONSULTOR	
CON NÚMEROS										CON UNOS EN CASO AFIRMATIVO	
NÚMERO DE LA ESTACION	Fecha			MEDICION		MUESTRAS		PUNTOS DE INTERÉS		TIPO DE TIERRA	
	DIA	MES	AÑO	Buena	Deficiente	Macro	Micro	Macro	Micro	Macro	Micro	
0148	2	0	3	7	3	/	/			/	/	
149					/	/				/	/	
0206	2	9	0	3	7	3	/	/	/	/	/	
207					/	/				/	/	
2183	0	0	3	7	3	/	/			/	/	
219					/	/				/	/	
220					/	/				/	/	
221					/	/	/			/	/	
222					/	/	/			/	/	
223					/	/				/	/	
224					/	/				/	/	
225					/	/			/	/	/	
226					/	/				/	/	
227					/	/				/	/	
228					/	/	/			/	/	
229					/	/	/			/	/	
230					/	/				/	/	
231					/	/				/	/	
232					/	/				/	/	
251	0	4	0	4	7	3			/	/	/	
252					/	/	/			/	/	
253					/	/				/	/	
254					/	/				/	/	
255					/	/				/	/	
284	0	6	0	4	7	3	/	/	/	/	/	
285					/	/				/	/	
286					/	/	/			/	/	
287					/	/	/			/	/	
288					/	/	/			/	/	

EL CONSULTOR DEBERÁ MARCAR SOBRE EL MAPA LAS ESTACIONES CON SU NÚMERO DE REFERENCIA (EN AZUL) Y LOS CORTES REALIZADOS SOBRE EL TERRENO (EN ROJO). PARA UN CONTROL CORRECTO DE LA MAQUETA DEL TRABAJO DE CAMPO EL CONSULTOR DEBERÁ ENTREGAR EN LOS CASOS 1, 2 Y 3, 4 Y 5, 6 Y 7, 1712 Y 1713, 1714 Y 17



MINISTERIO DE INDUSTRIA
DIRECCION GENERAL DE MINAS
INSTITUTO GEOLOGICO Y MINERO DE ESPAÑA


PLAN NACIONAL DE LA MINERIA. MAPA GEOLOGICO NACIONAL A ESCALA 1:50.000
MAGNA

FICHA DE CONTROL DEL TRABAJO DE CAMPO MCC1

DATOS A RELLENAR POR EL IGME

CONTROL	FECHA	OBSERVACIONES
LIBRETA DE CAMPO	23-4-73	
MUESTRAS, LABORATORIO		
CARTOGRAFIA	23-4-73	
ESTACIONES VISITADAS		
OBSERVACIONES		

EL SUPERVISOR DEL PROYECTO

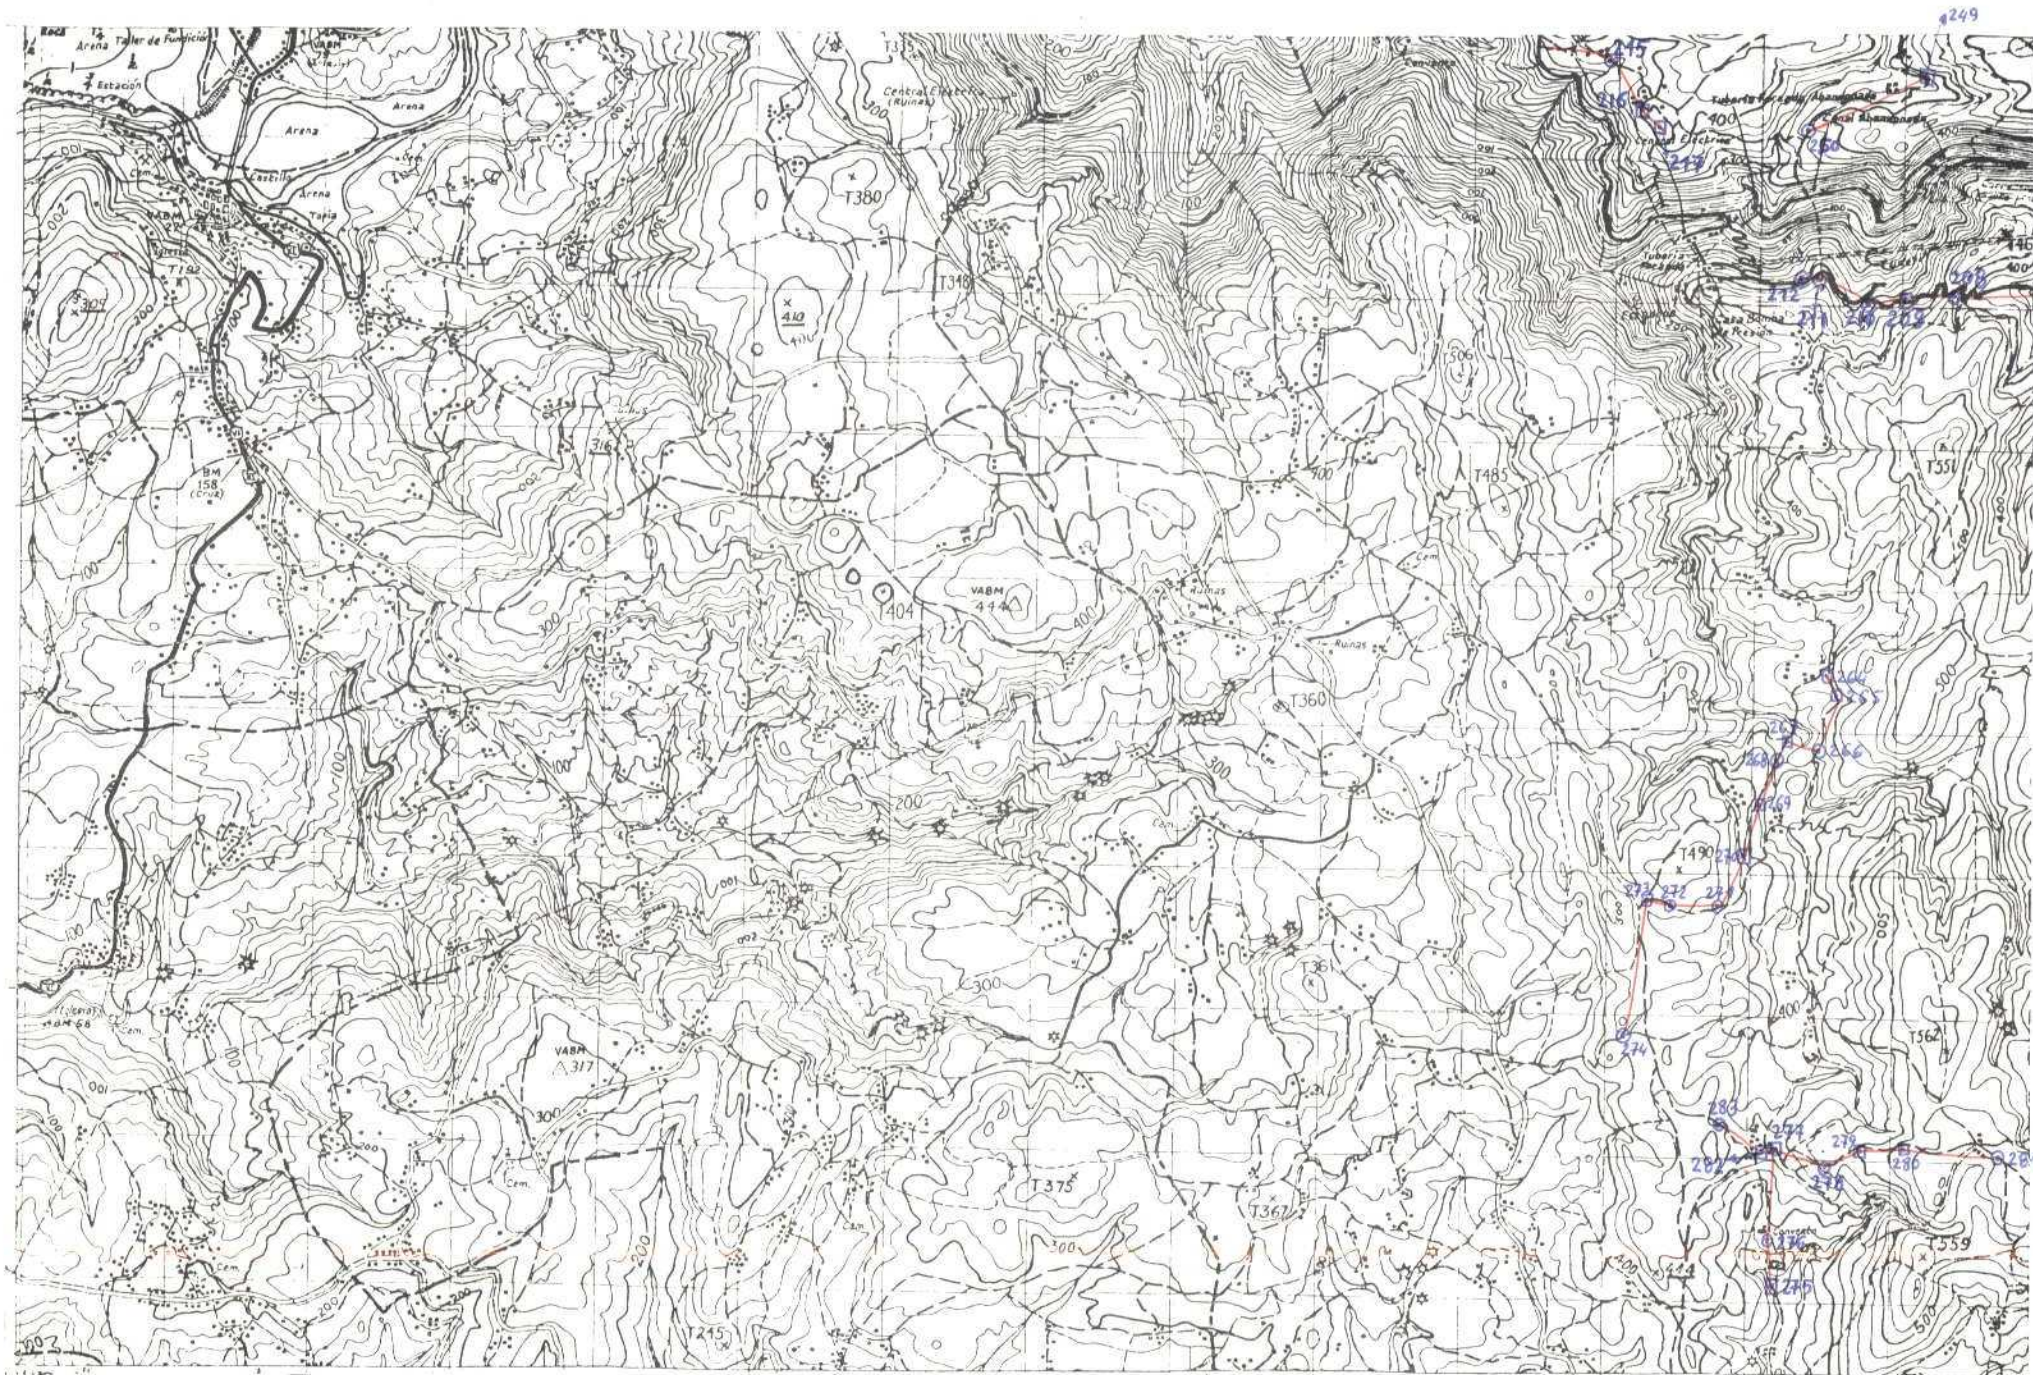

DATOS A RELLENAR POR EL IGME								
Nº de la hoja 150.000				Nº del documento				
1	2	3	4	5	6	7	8	9
0	6	0	4	3	0	1	0	8

DATOS A RELLENAR POR EL IGME		
Recibido	Ref. Control	Perforado
71 72 73 74 75 76	77 78 79 80	
2 8 0 4 7 3		

DATOS A RELLENAR POR EL IGME									
Recibido					Ref. Control		Perforado		Verificado
71	72	73	74	75	76	77	78	79	80
2	8	0	4	7	3				

DATOS A RELLENAR POR EL CONSULTOR																			
CON NUMERO		CON UNICE EN CASO DE MAYOR																	
BUNCA DE LA ESTACION	FECHA	MUESTRA																	
		1	2	3	4	5	6	7	8	9	10	11	12	13	14	15	16	17	18
028305047311	1																		

DATOS A RELLENAR POR EL CONSULTOR																			
CON NUMERO		CON UNICE EN CASO DE MAYOR																	
NUMERO DE LA ESTACION	FECHA	MUESTRA																	
		1	2	3	4	5	6	7	8	9	10	11	12	13	14	15	16	17	18
0208290373	11																		
209																			
210																			
211																			
212																			
215																			
216																			
217																			
249030473																			
250																			
264050473	11																		
265																			
266																			
267																			
EL CONSULTOR DEBE MARCAR SOBRE EL MAPA LAS ESTACIONES CON SU NUMERO DE REFERENCIA EN AZUL Y LAS COORDENADAS DE LAS ESTACIONES EN EL TIPO NO 10-10-1000.

FECHA DE RECEPCION DEL IGME

EL CONSULTOR

Harco



MINISTERIO DE INDUSTRIA
DIRECCION GENERAL DE MINAS
INSTITUTO GEOLOGICO Y MINERO DE ESPAÑA

PLAN NACIONAL DE LA MINERIA. MAPA GEOLOGICO NACIONAL A ESCALA 1:50.000
MAGNA

FICHA DE CONTROL DEL TRABAJO DE CAMPO MCC1

DATOS A RELLENAR POR EL IGME

CONTROL	FECHA	OBSERVACIONES
LIBRETA DE CAMPO		
MUESTRAS LABORATORIO		
CARTOGRAFIA		
ESTACIONES VISITADAS		
OBSERVACIONES		

EL SUPERVISOR DEL PROYECTO



DATOS A RELLENAR POR EL IGME											
Recibido						Ref. Control		Perforado		Verificado	
T1	T2	T3	T4	T5	T6	T7	T8	T9	T0		
2	3	0	3	7	3					A.B	

[illegible]EQUIPO DE RECEPCION
DEL IGME

EL CONSULTOR.

EL CONSULTOR:
[Signature]



MINISTERIO DE INDUSTRIA
DIRECCION GENERAL DE MINAS
INSTITUTO GEOLOGICO Y MINERO DE ESPAÑA


PLAN NACIONAL DE LA MINERIA. MAPA GEOLOGICO NACIONAL A ESCALA 1:50.000
MAGNA

FICHA DE CONTROL DEL TRABAJO DE CAMPO MCC1

DATOS A RELLENAR POR EL IGME

CONTROL	FECHA	OBSERVACIONES
LIBRETA DE CAMPO		
MUESTRAS LABORATORIO		
CARTOGRAFIA		
ESTACIONES VISITADAS		
OBSERVACIONES:		

EL SUPERVISOR DEL PROYECTO

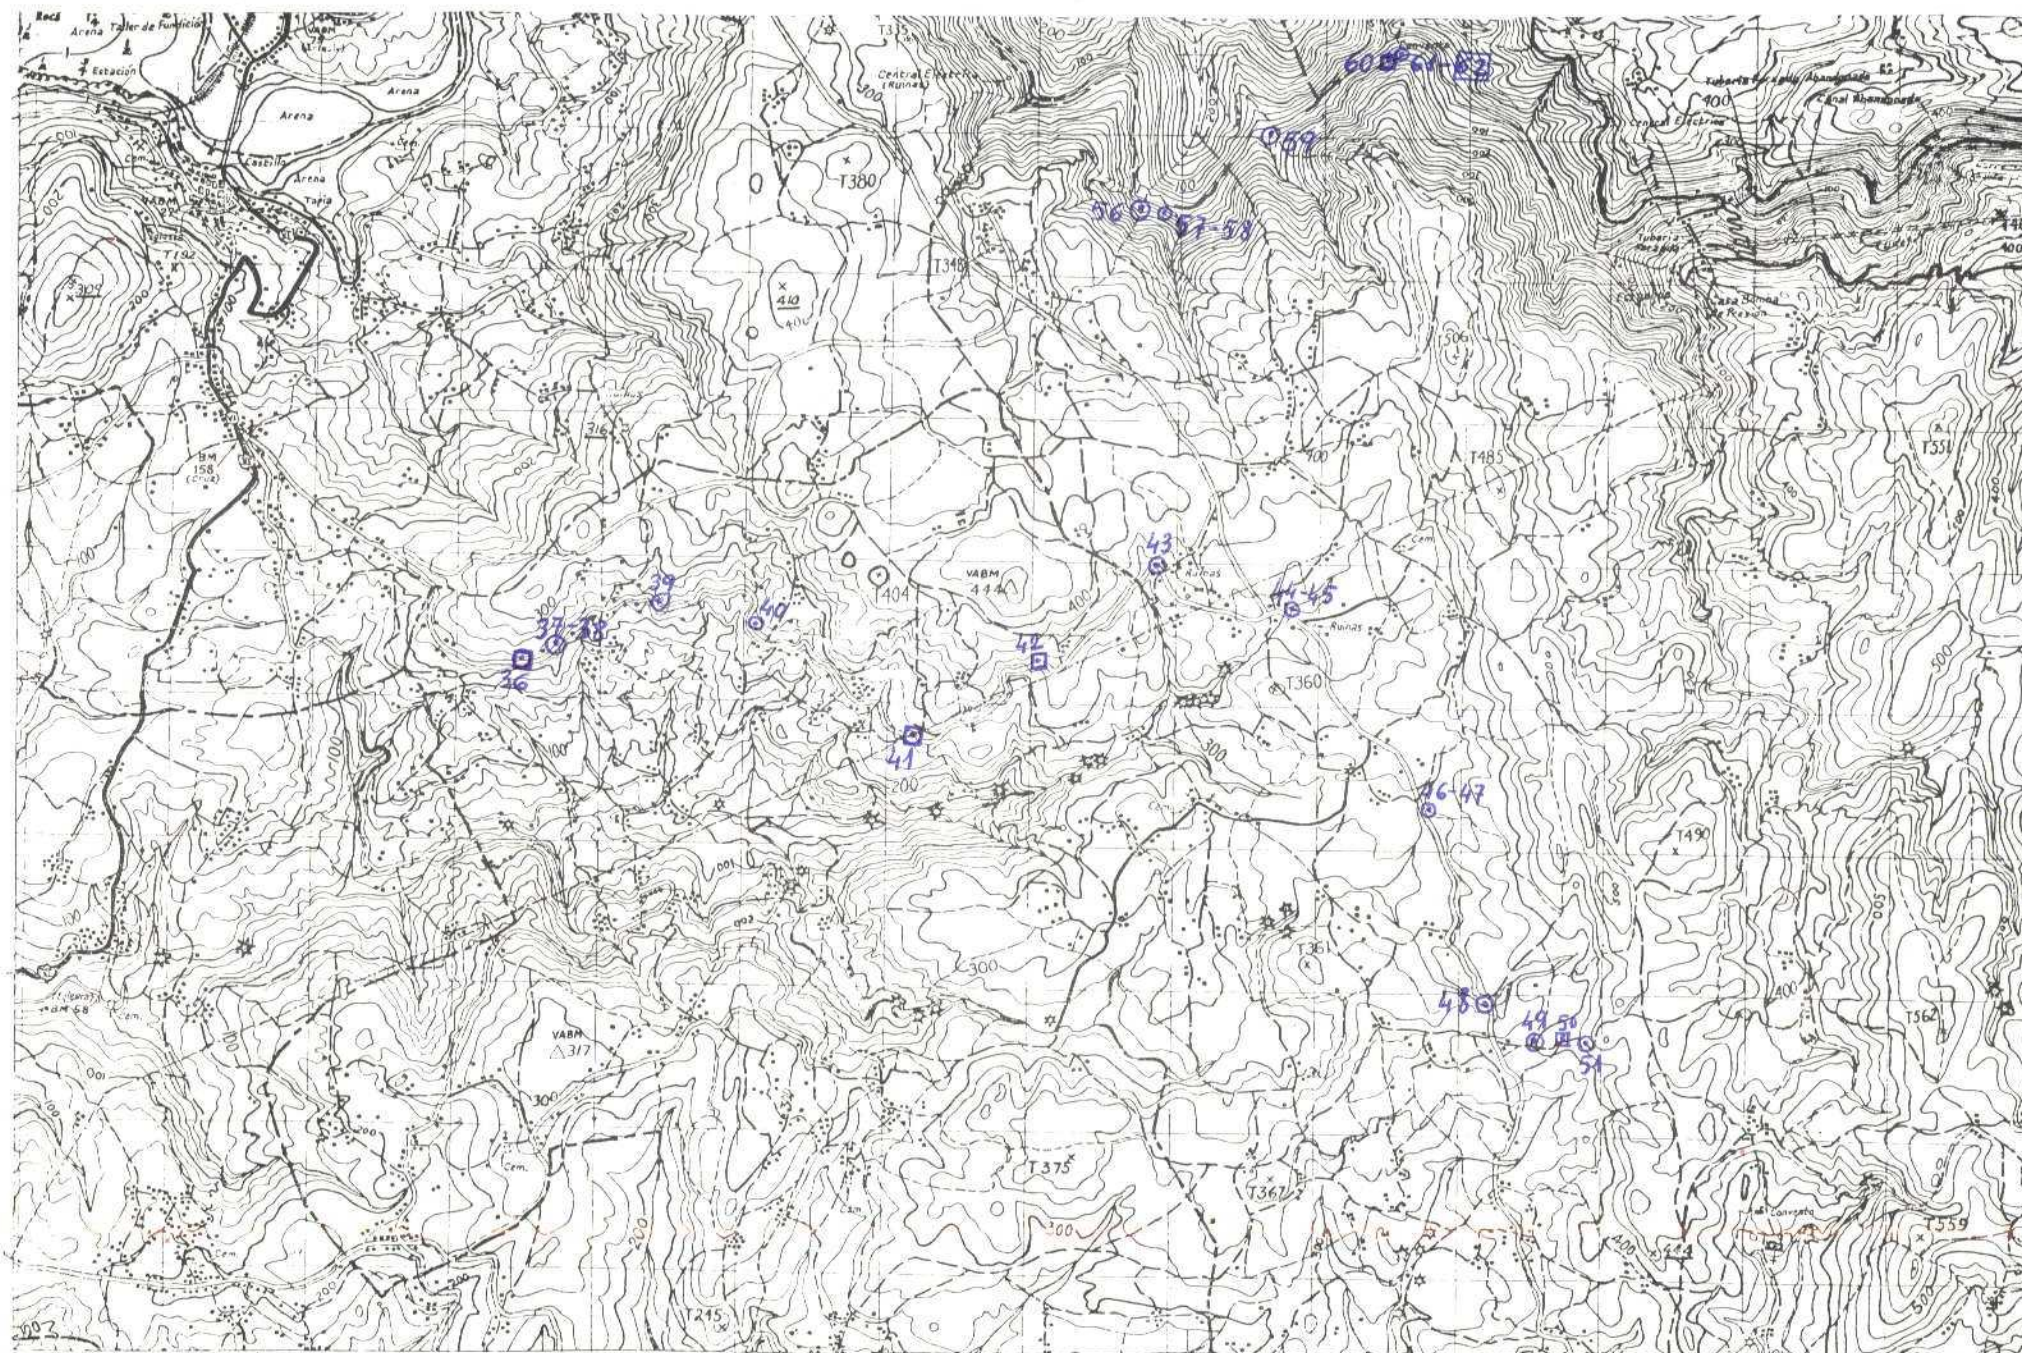

18	FF

NOME	
DE	
ESTADO	
18	19

EL CONSULTOR
G. J. Laro



MINISTERIO DE INDUSTRIA
DIRECCION GENERAL DE MINAS
INSTITUTO GEOLOGICO Y MINERO DE ESPAÑA

PLAN NACIONAL DE LA MINERIA. MAPA GEOLOGICO NACIONAL A ESCALA 1:50.000
MAGNA

FICHA DE CONTROL DEL TRABAJO DE CAMPO MCC1

25

DATOS A RELLENAR POR EL IGME

CONTROL	FECHA	OBSERVACIONES
LIBRETA DE CAMPO		
MUESTRAS LABORATORIO		
CARTOGRAFIA		
ESTACIONES VISITADAS		
OBSERVACIONES		

EL SUPERVISOR DEL PROYECTO





MINISTERIO DE INDUSTRIA
DIRECCION GENERAL DE MINAS
INSTITUTO GEOLOGICO Y MINERO DE ESPAÑA

PLAN NACIONAL DE LA MINERIA. MAPA GEOLOGICO NACIONAL A ESCALA 1:50.000

MAGNA


FICHA DE CONTROL DEL TRABAJO DE CAMPO MCC1

63

DATOS A RELLENAR POR EL IGME

CONTROL	FECHA	OBSERVACIONES
LIBRETA DE CAMPO		
MUESTRAS. LABORATORIO		
CARTOGRAFIA		
ESTACIONES VISITADAS		
OBSERVACIONES:		

EL SUPERVISOR DEL PROYECTO

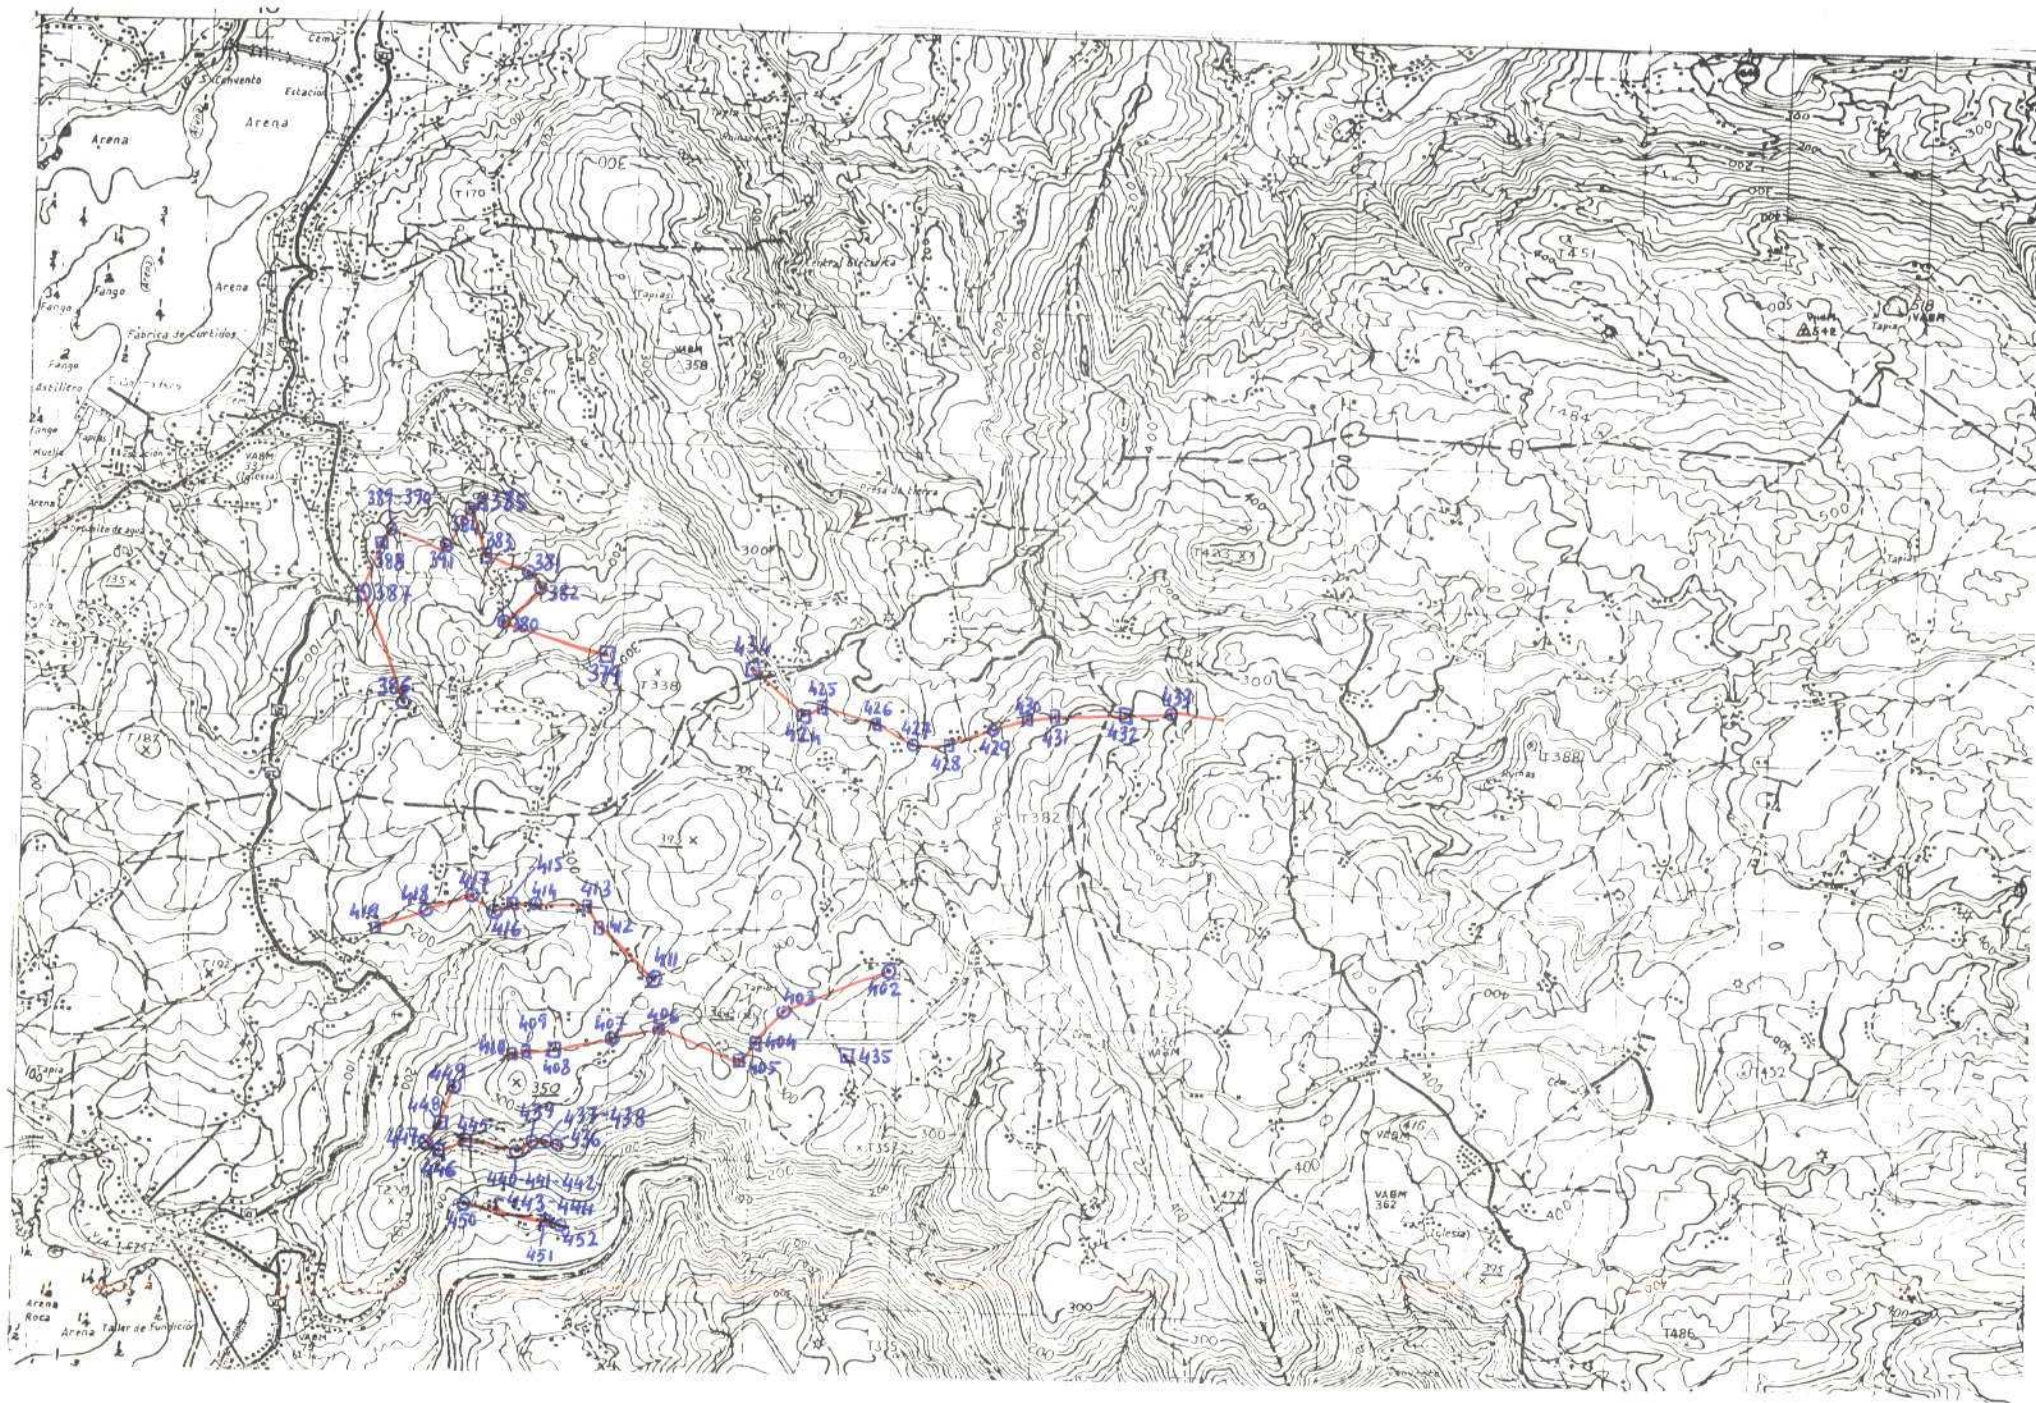

DEBERA MARCAR SOBRE EL MAPA LAS ESTACIONES CON SU NUMERO DE REFERENCIA (EN AZUL) Y LOS CORTES REALIZADOS SOBRE EL TERMINO (EN ROJO).

(EL CONSULTOR)



MINISTERIO DE INDUSTRIA
DIRECCION GENERAL DE MINAS
INSTITUTO GEOLOGICO Y MINERO DE ESPAÑA

PLAN NACIONAL DE LA MINERIA. MAPA GEOLOGICO NACIONAL A ESCALA 1:50.000

MAGNA

FICHA DE CONTROL DEL TRABAJO DE CAMPO MCC1

64

DATOS A RELLENAR POR EL IGME

CONTROL	FECHA	OBSERVACIONES
LIBRETA DE CAMPO		
MUESTRAS LABORATORIO		
CARTOGRAFIA		
ESTACIONES VISITADAS		
OBSERVACIONES		

EL SUPERVISOR DEL PROYECTO

[illegible]



MINISTERIO DE INDUSTRIA
DIRECCION GENERAL DE MINAS
INSTITUTO GEOLOGICO Y MINERO DE ESPAÑA

PLAN NACIONAL DE LA MINERIA. MAPA GEOLOGICO NACIONAL A ESCALA 1:50.000
MAGNA

FICHA DE CONTROL DEL TRABAJO DE CAMPO MCC1

65

DATOS A RELLENAR POR EL IGME

CONTROL	FECHA	OBSERVACIONES
LIBRETA DE CAMPO		
MUESTRAS LABORATORIO		
CARTOGRAFIA		
ESTACIONES VISITADAS		
OBSERVACIONES:		

EL SUPERVISOR DEL PROYECTO



DATOS A RELLENAR POR EL IGME								
Nº de la hoja 1.50.000				Nº del documento				
1	2	3	4	5	6	7	8	9
0	6	0	6	2	0	7	6	

DATOS A RELLENAR POR EL CONSULTOR			
CONSULTOR	ESPECIAL QUE REALIZA LA ESTAC.		
10	11	12	13
1	B	F	F

DATOS A RELLENAR POR EL IGME															
Recibido						Ref. Control				Perforado				Verificado	
71	72	73	74	75	76	77	78	79	80						
0	6	0	6	7	3										

DATOS A RELLENAR POR EL CONSULTOR																								
CON NUMEROS										CON UNOS EN CASO AFIRMATIVO														
NUMERO DE LA ESTACION	Fecha			MEDICION		MUESTRAS		PUNTOS DE INTERES SINGULAR							TIPO DE TERRO									
0314	1	0	5	7	3	/	/	/	/	/	/	/	/	/	/	/	/	/	/	/	/	/	/	/
315						/	/	/	/	/	/	/	/	/	/	/	/	/	/	/	/	/	/	/
316						/	/	/	/	/	/	/	/	/	/	/	/	/	/	/	/	/	/	/

EL CONSULTOR DEBERA MARCAR SOBRE EL MAPA LAS ESTACIONES CON SU NUMERO DE REFERENCIA (EN AZUL) Y LOS DATOS REALIZADOS SOBRE EL TERRENO (EN ROJO).
 PARA UN CONTROL CORRECTO DE LA MARCHA DEL TRABAJO DE CAMPO EL CONSULTOR DEBERA ENTREGAR EN LOS CUADROS 1 y 2 y 16 y 17 DE DATOS A RELLENAR POR EL CONSULTOR DEBERA ENTREGAR EN EL INSTITUTO GEOLOGICO Y MINERO DE ESPAÑA DIVISION DE GEOLOGIA C/ ROSAS, 22 - MADRID 2

DATOS A RELLENAR POR EL CONSULTOR	
CON NUMEROS										CON UNOS EN CASO AFIRMATIVO	
NUMERO DE LA ESTACION	Fecha			MEDICION		MUESTRAS		PUNTOS DE INTERES SINGULAR							TIPO DE TERRO																																				
	DIA	MES	AÑO	Buzina	Croquis	Panorama	Panorama	Macro	Micro	Sediment	Plantas	Plantas	18	19	20	
EQUIPO DE RECEPCION DEL IGME

EL CONSULTOR



MINISTERIO DE INDUSTRIA
DIRECCION GENERAL DE MINAS
INSTITUTO GEOLOGICO Y MINERO DE ESPAÑA

PLAN NACIONAL DE LA MINERIA. MAPA GEOLOGICO NACIONAL A ESCALA 1:50.000

MAGNA

FICHA DE CONTROL DEL TRABAJO DE CAMPO MCC1

DATOS A RELLENAR POR EL IGME

CONTROL	FECHA	OBSERVACIONES
LIBRETA DE CAMPO		
MUESTRAS. LABORATORIO		
CARTOGRAFIA		
ESTACIONES VISITADAS		
OBSERVACIONES		

EL SUPERVISOR DEL PROYECTO

DATOS A RELLENAR POR EL IGME									
Recibido						Ref. Control		Perforado	Verificado
71	72	73	74	75	76	77	78	79	80
0	6	0	6	7	3				

DATOS A RELLENAR POR EL CONSULTOR	
CON NUMEROS										CON UNOS EN CASO AFIRMATIVO	
NUMERO DE LA ESTACION		Fecha			MEDICION										MUESTRA										MATERIAL DE INTERES CONGRUO								TIPO DE TERRO	
					Banco	Gravilla	Fotografia	Petrologia	Macropor	Micropor	Sedimento	Plantas	Plantas	14	15	16	100

This image shows a full page of blank graph paper. The paper has a light cream or off-white background color. A fine, uniform grid of thin green lines covers the entire surface, creating a series of small squares. There are no margins, text, or other markings on the paper.

EL CONSULTOR



MINISTERIO DE INDUSTRIA
DIRECCION GENERAL DE MINAS
INSTITUTO GEOLOGICO Y MINERO DE ESPAÑA


PLAN NACIONAL DE LA MINERIA. MAPA GEOLOGICO NACIONAL A ESCALA 1:50.000
MAGNA

FICHA DE CONTROL DEL TRABAJO DE CAMPO MCC1

DATOS A RELLENAR POR EL IGME

CONTROL	FECHA	OBSERVACIONES
LIBRETA DE CAMPO		
MUESTRAS LABORATORIO		
CARTOGRAFIA		
ESTACIONES VISITADAS		
OBSERVACIONES:		

EL SUPERVISOR DEL PROYECTO

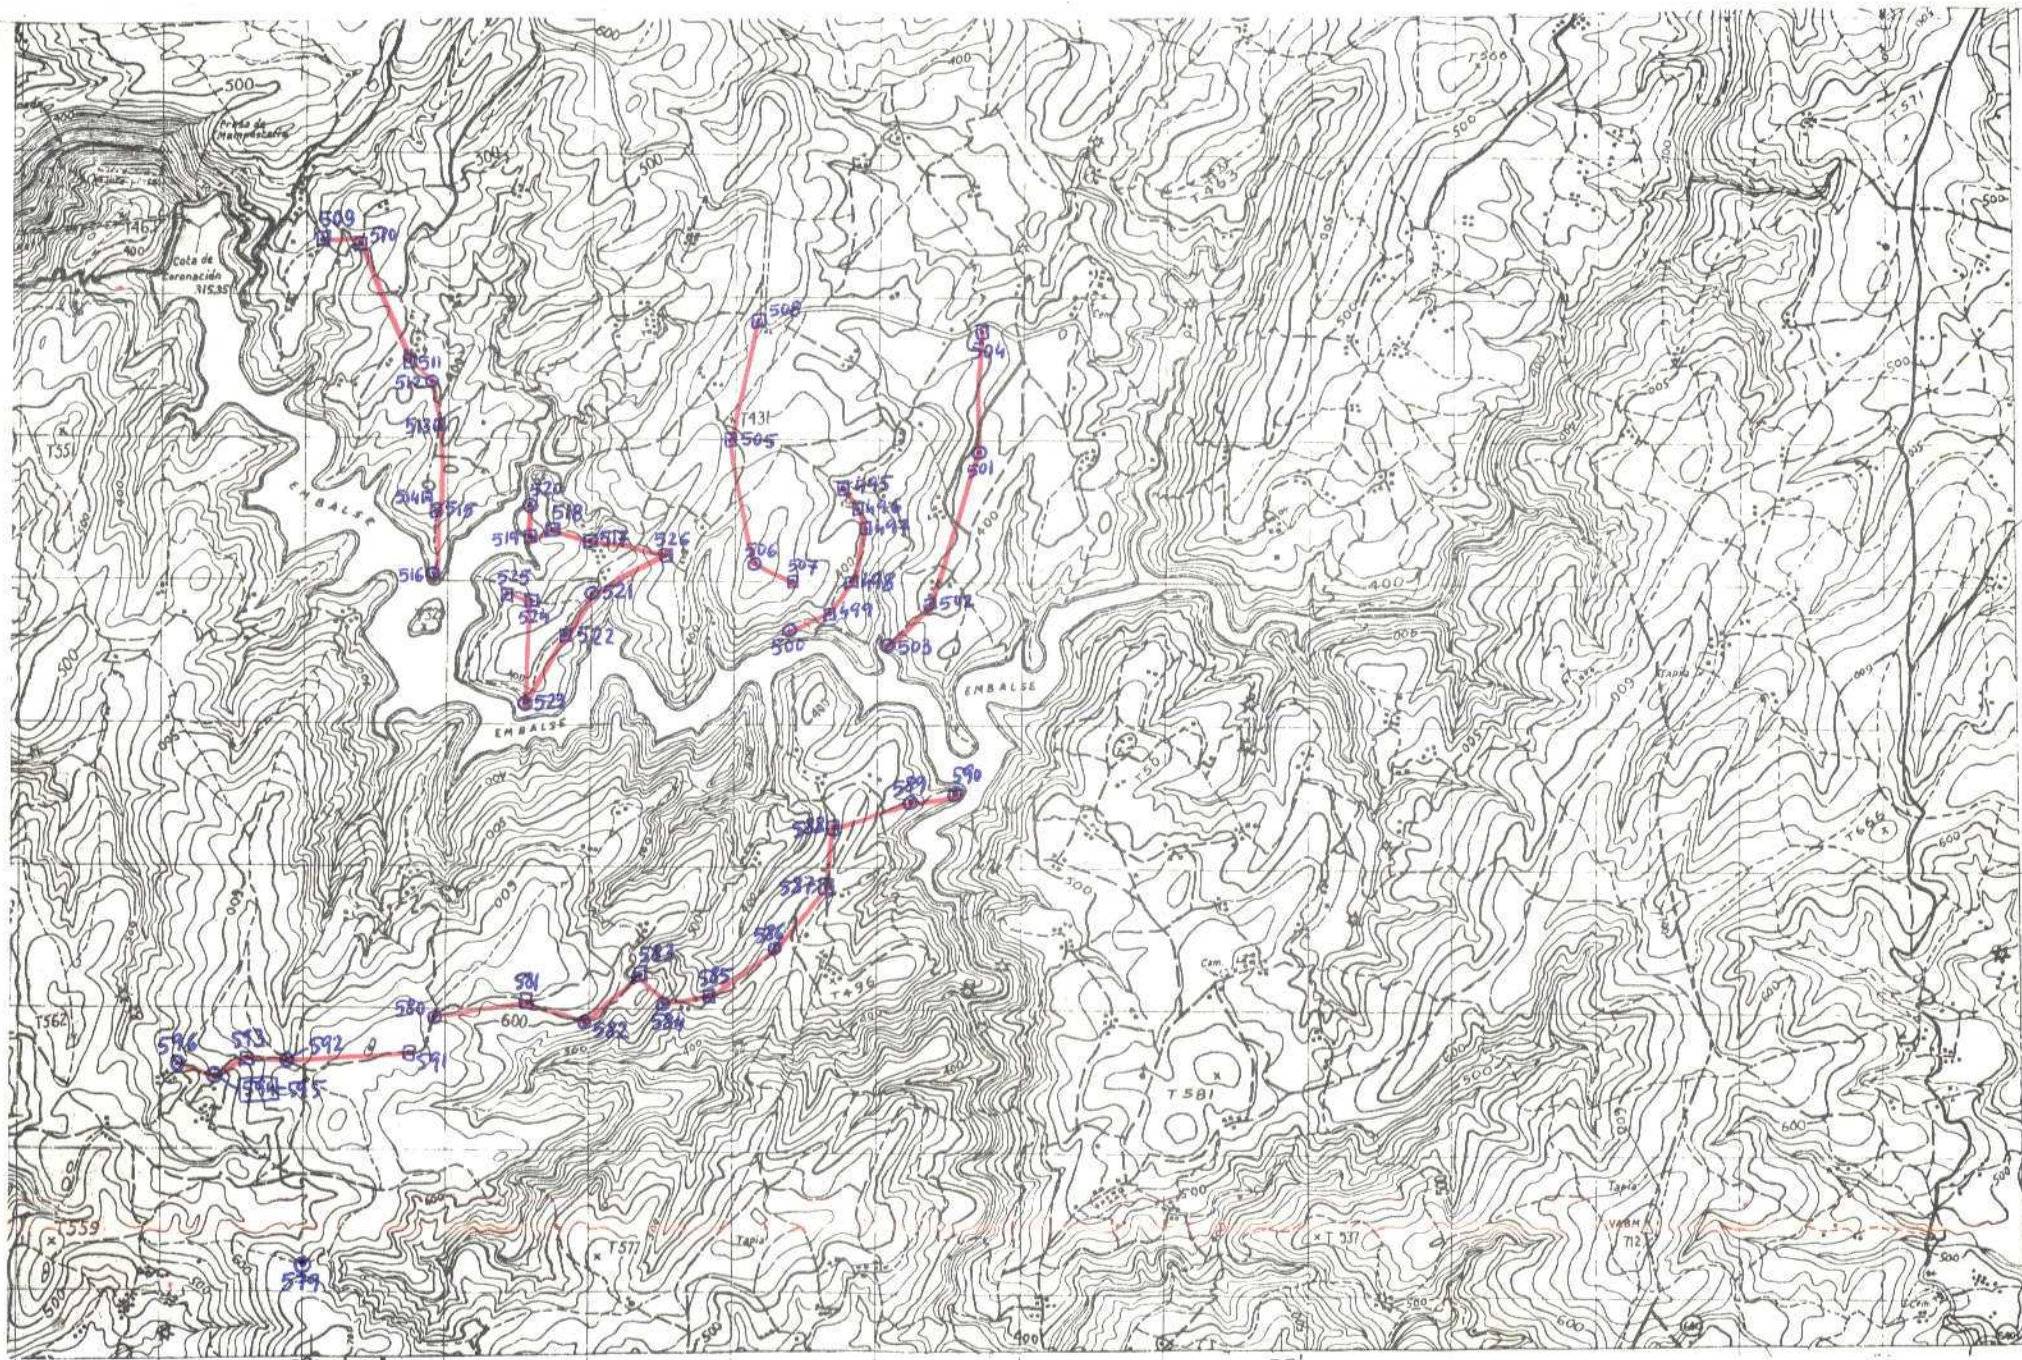



MINISTERIO DE INDUSTRIA
DIRECCION GENERAL DE MINAS
INSTITUTO GEOLOGICO Y MINERO DE ESPAÑA


PLAN NACIONAL DE LA MINERIA. MAPA GEOLOGICO NACIONAL A ESCALA 1:50.000
MAGNA

FICHA DE CONTROL DEL TRABAJO DE CAMPO MCC1

DATOS A RELLENAR POR EL IGME

CONTROL	FECHA	OBSERVACIONES
LIBRETA DE CAMPO		
MUESTRAS. LABORATORIO		
CARTOGRAFIA		
ESTACIONES VISITADAS		
OBSERVACIONES:		

EL SUPERVISOR DEL PROYECTO

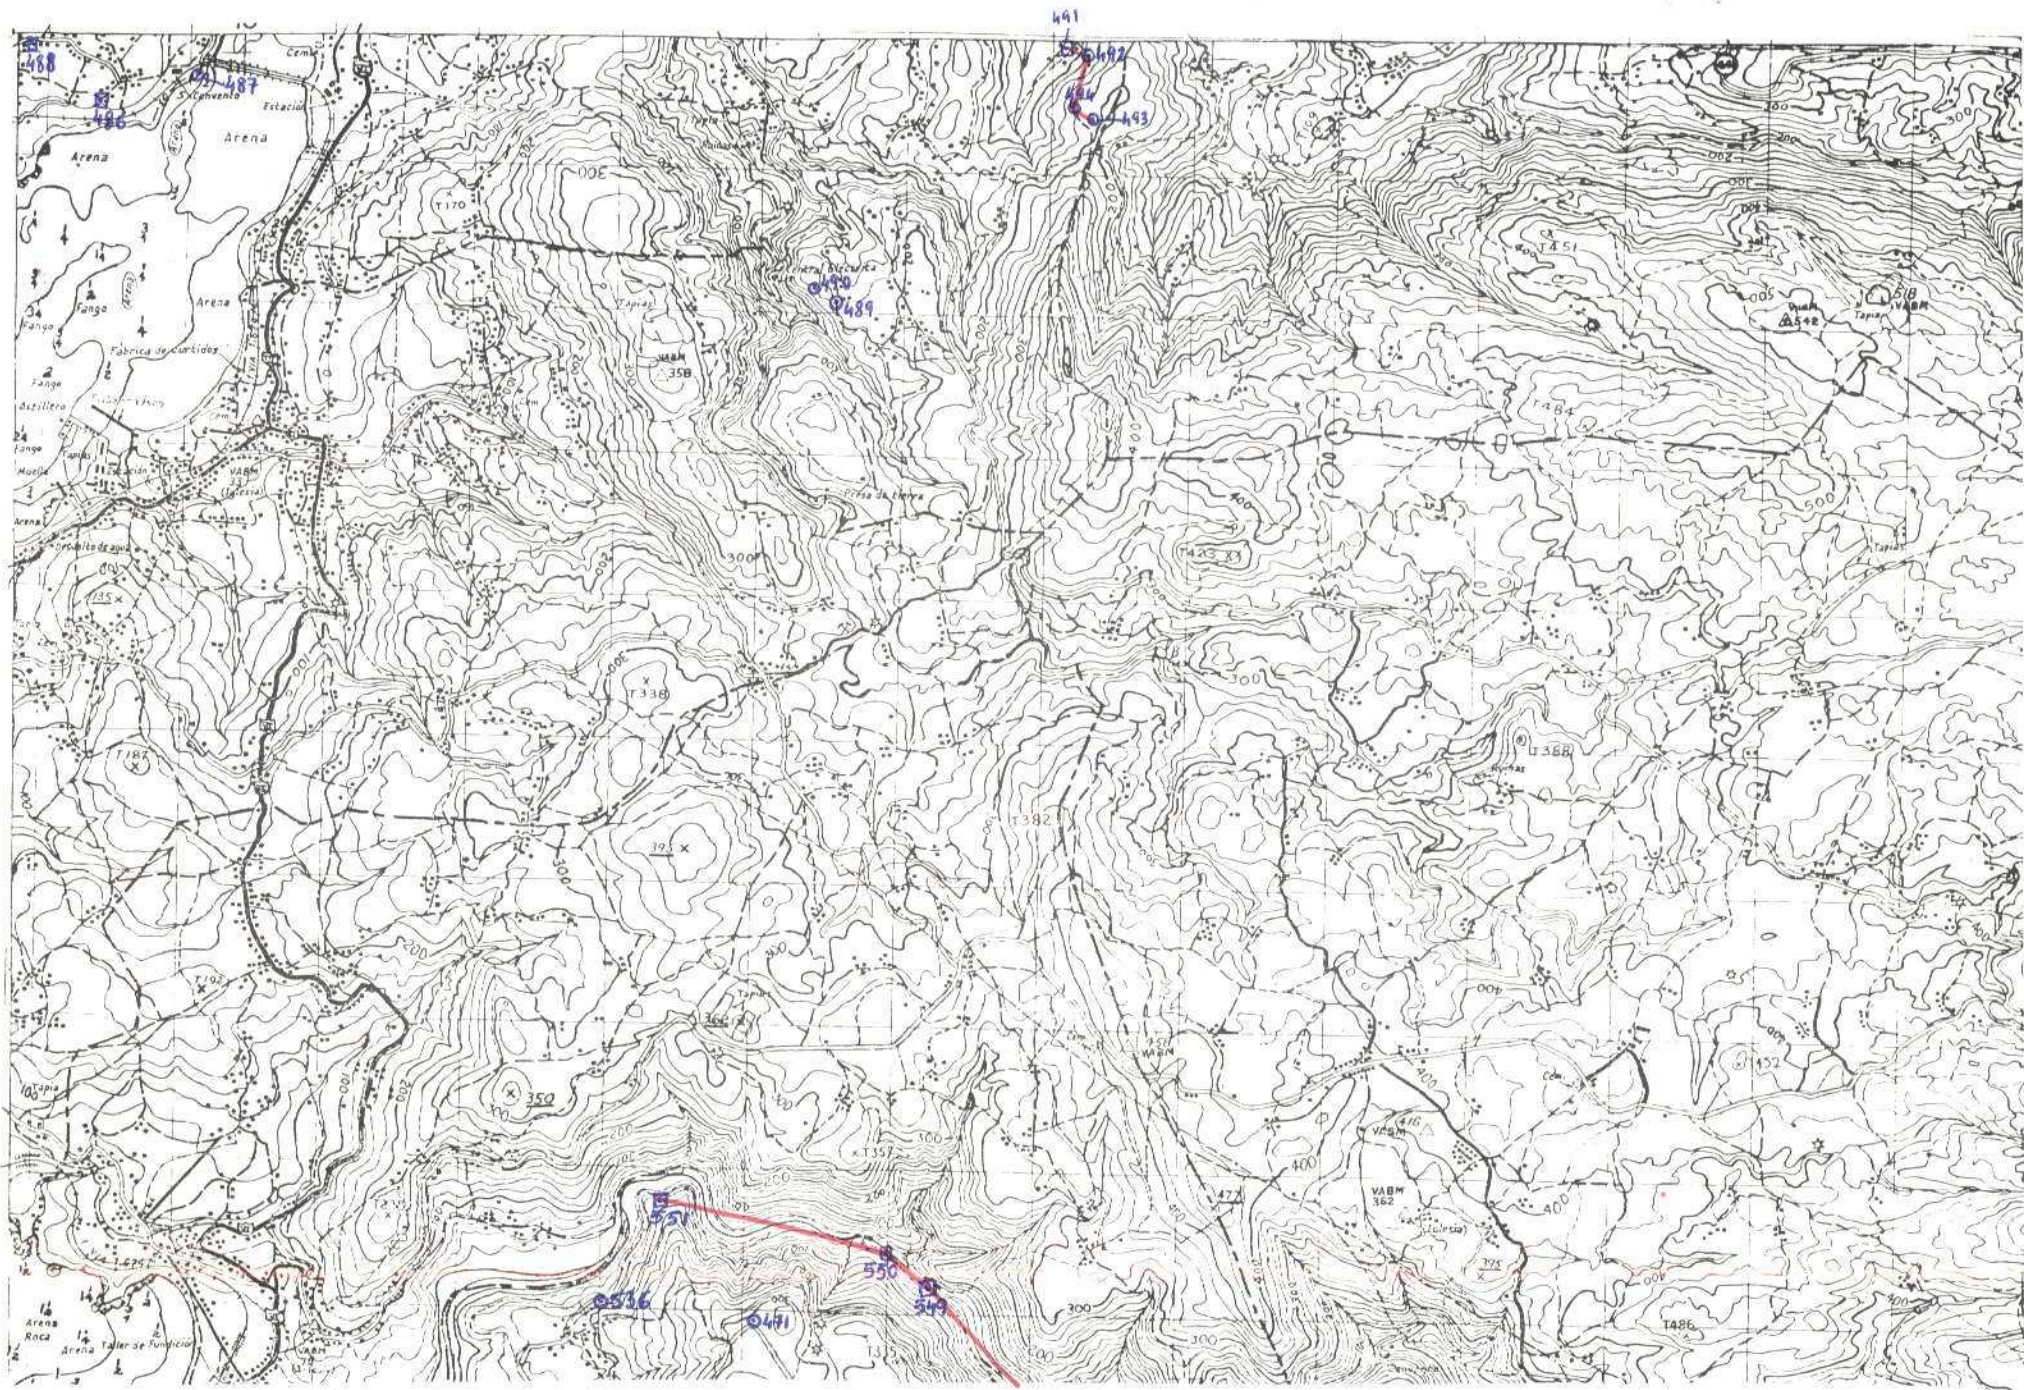

DATOS A RELLENAR POR EL IGME											
Recibido						Ref. Control		Perforado		Verificado	
T1	T2	T3	T4	T5	T6	T7	T8	T9	T0		
2	6	0	7	7	3						

[illegible]

PARA UN CONTROL CORRECTO DE LA MARCHA DEL TRABAJO DE CAMPO EL CONSULTOR DEBERÁ ENVIAR ENTREGAR 15 DIAS ANTES DE LA FECHA DE CADA UNA DE ESTAS HOJAS AL INSTITUTO GEOGRÁFICO Y MINERARIO, ESPAÑA DIVISION DE GEOLOGIA, C/ RUIZ ROSAS, 23, MADRID 3.

EL CONSULTOR

J. C. G. T.



MINISTERIO DE INDUSTRIA
DIRECCION GENERAL DE MINAS
INSTITUTO GEOLOGICO Y MINERO DE ESPAÑA


PLAN NACIONAL DE LA MINERIA. MAPA GEOLOGICO NACIONAL A ESCALA 1:50.000
MAGNA

FICHA DE CONTROL DEL TRABAJO DE CAMPO MCC1

DATOS A RELLENAR POR EL IGME

CONTROL	FECHA	OBSERVACIONES
LIBRETA DE CAMPO		
MUESTRAS LABORATORIO		
CARTOGRAFIA		
ESTACIONES VISITADAS		
OBSERVACIONES:		

EL SUPERVISOR DEL PROYECTO

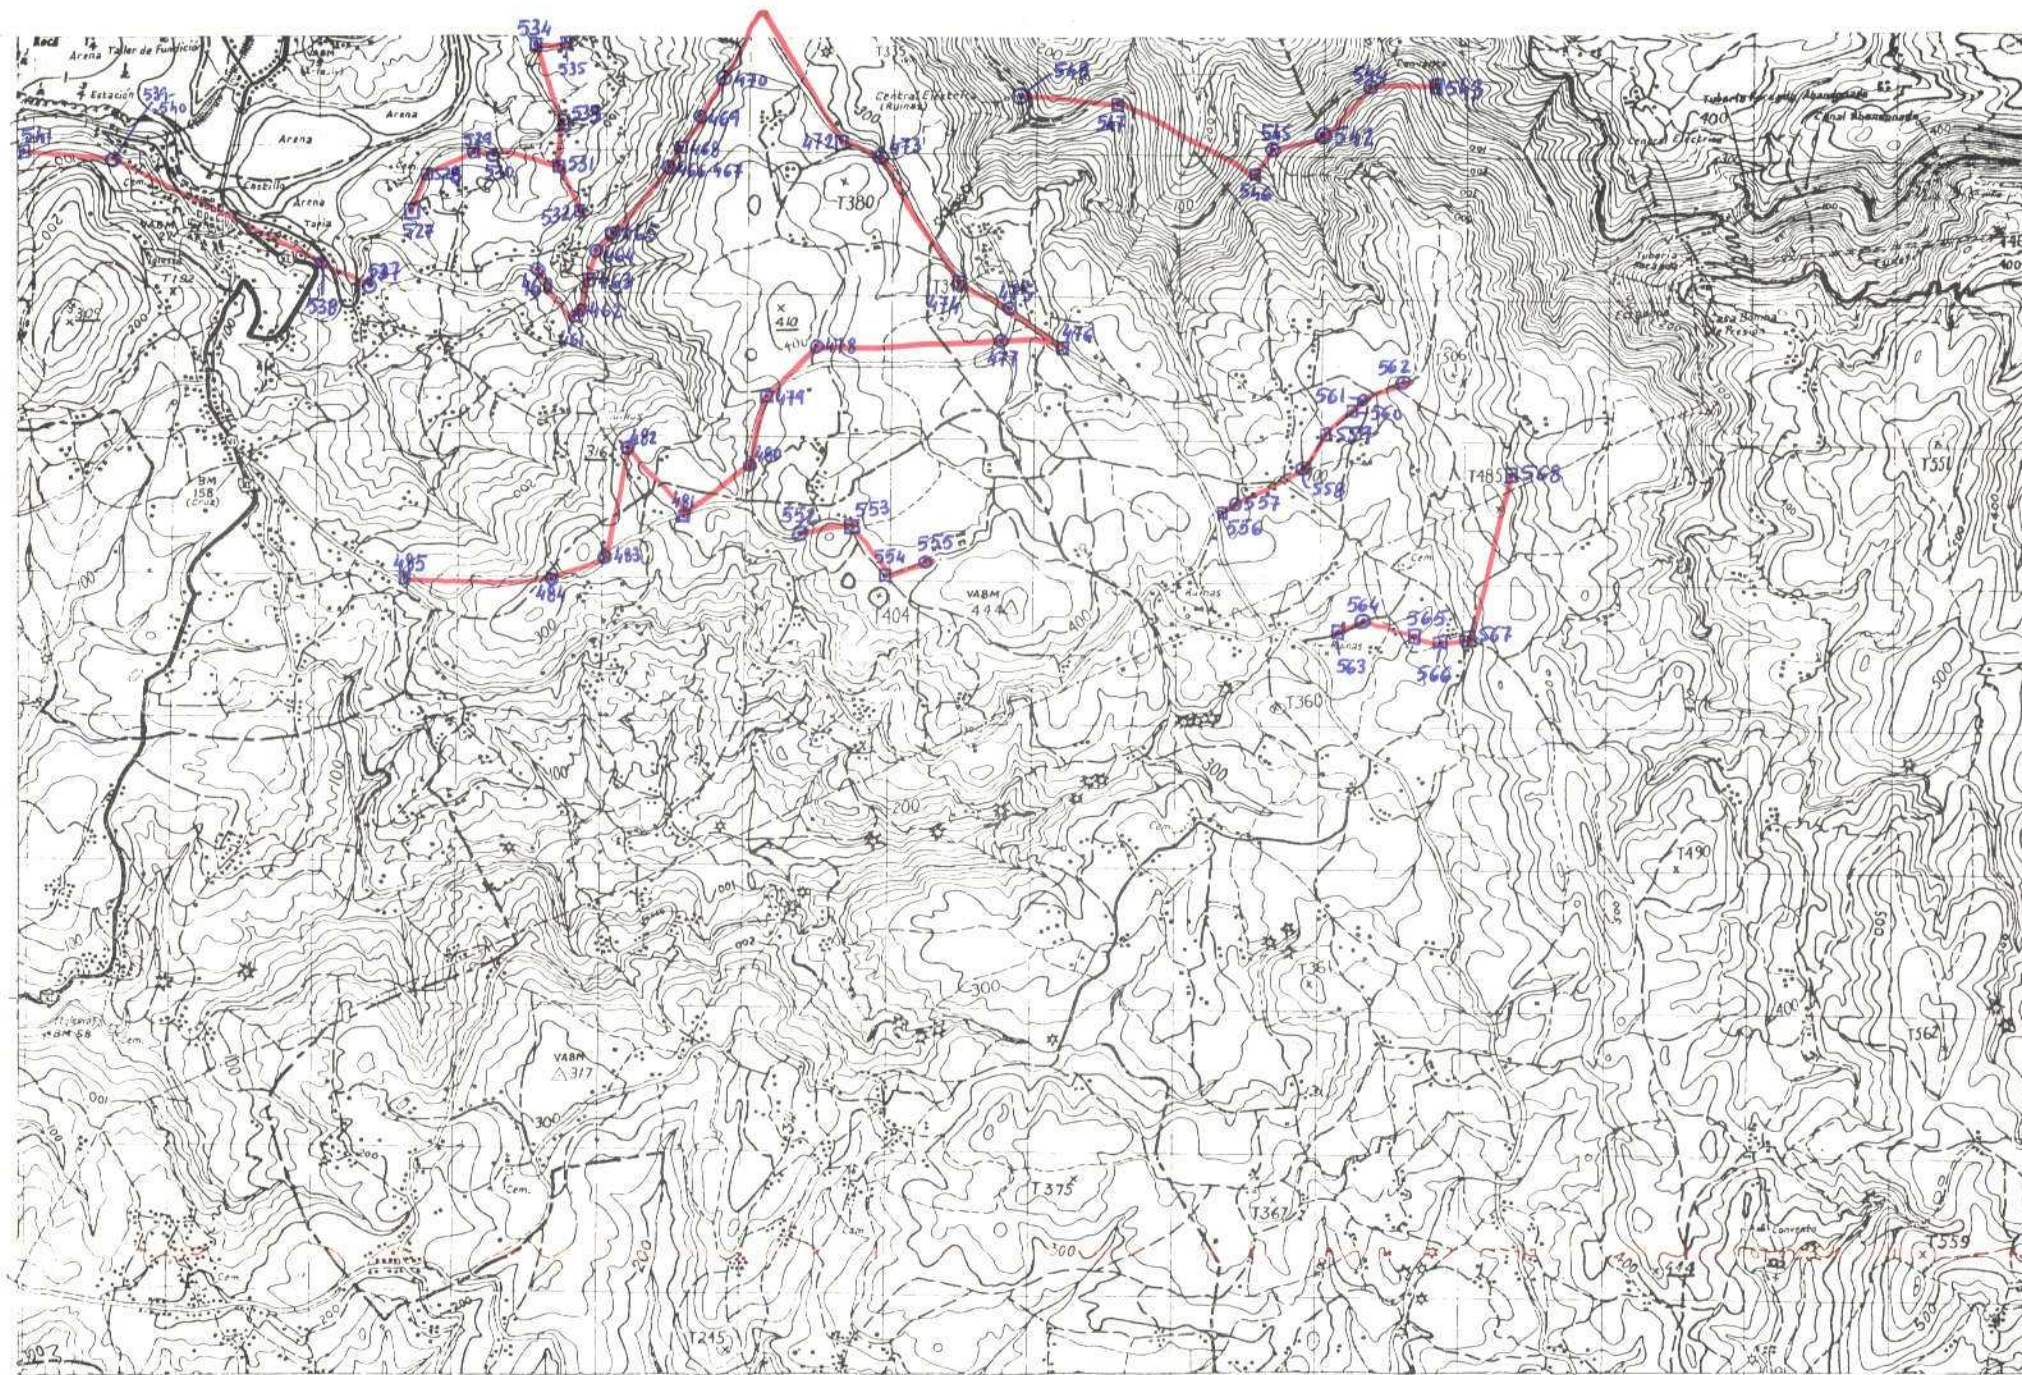

1	2	3	4
100	101	102	103
104	105	106	107
108	109	110	111
472	473	474	475
476			

Verificado

La + r



MINISTERIO DE INDUSTRIA
DIRECCION GENERAL DE MINAS
INSTITUTO GEOLOGICO Y MINERO DE ESPAÑA

PLAN NACIONAL DE LA MINERIA. MAPA GEOLOGICO NACIONAL A ESCALA 1:50.000

MAGNA

FICHA DE CONTROL DEL TRABAJO DE CAMPO MCC1

DATOS A RELLENAR POR EL IGME

CONTROL	FECHA	OBSERVACIONES
LIBRETA DE CAMPO		
MUESTRAS. LABORATORIO		
CARTOGRAFIA		
ESTACIONES VISITADAS		
OBSERVACIONES		

EL SUPERVISOR DEL PROYECTO



NUMERO DE LA HOJA 0609 CUADRANTE 3

102.5



MINISTERIO DE INDUSTRIA
DIRECCION GENERAL DE MINAS
INSTITUTO GEOLOGICO Y MINERO DE ESPAÑA

PLAN NACIONAL DE LA MINERIA. MAPA GEOLOGICO NACIONAL A ESCALA 1:50.000
MAGNA

FICHA DE CONTROL DEL TRABAJO DE CAMPO MCC1

DATOS A RELLENAR POR EL IGME

CONTROL	FECHA	OBSERVACIONES
LIBRETA DE CAMPO		
MUESTRAS LABORATORIO		
CARTOGRAFIA		
ESTACIONES VISITADAS		
OBSERVACIONES		

EL SUPERVISOR DEL PROYECTO



DATOS A RELLENAR POR EL IGME											
Recibido						Ref. Control		Perforado		Verificado	
71	72	73	74	75	76	77	78	79	80		
1	0	1	0	7	3					PSLA	DMC

[illegible]

EL CONSULTOR



MINISTERIO DE INDUSTRIA
DIRECCION GENERAL DE MINAS
INSTITUTO GEOLOGICO Y MINERO DE ESPAÑA

PLAN NACIONAL DE LA MINERIA. MAPA GEOLOGICO NACIONAL A ESCALA 1:50.000


MAGNA

FICHA DE CONTROL DEL TRABAJO DE CAMPO MCC1

DATOS A RELLENAR POR EL IGME

CONTROL	FECHA	OBSERVACIONES
LIBRETA DE CAMPO		
MUESTRAS. LABORATORIO		
CARTOGRAFIA		
ESTACIONES VISITADAS		
OBSERVACIONES:		

EL SUPERVISOR DEL PROYECTO

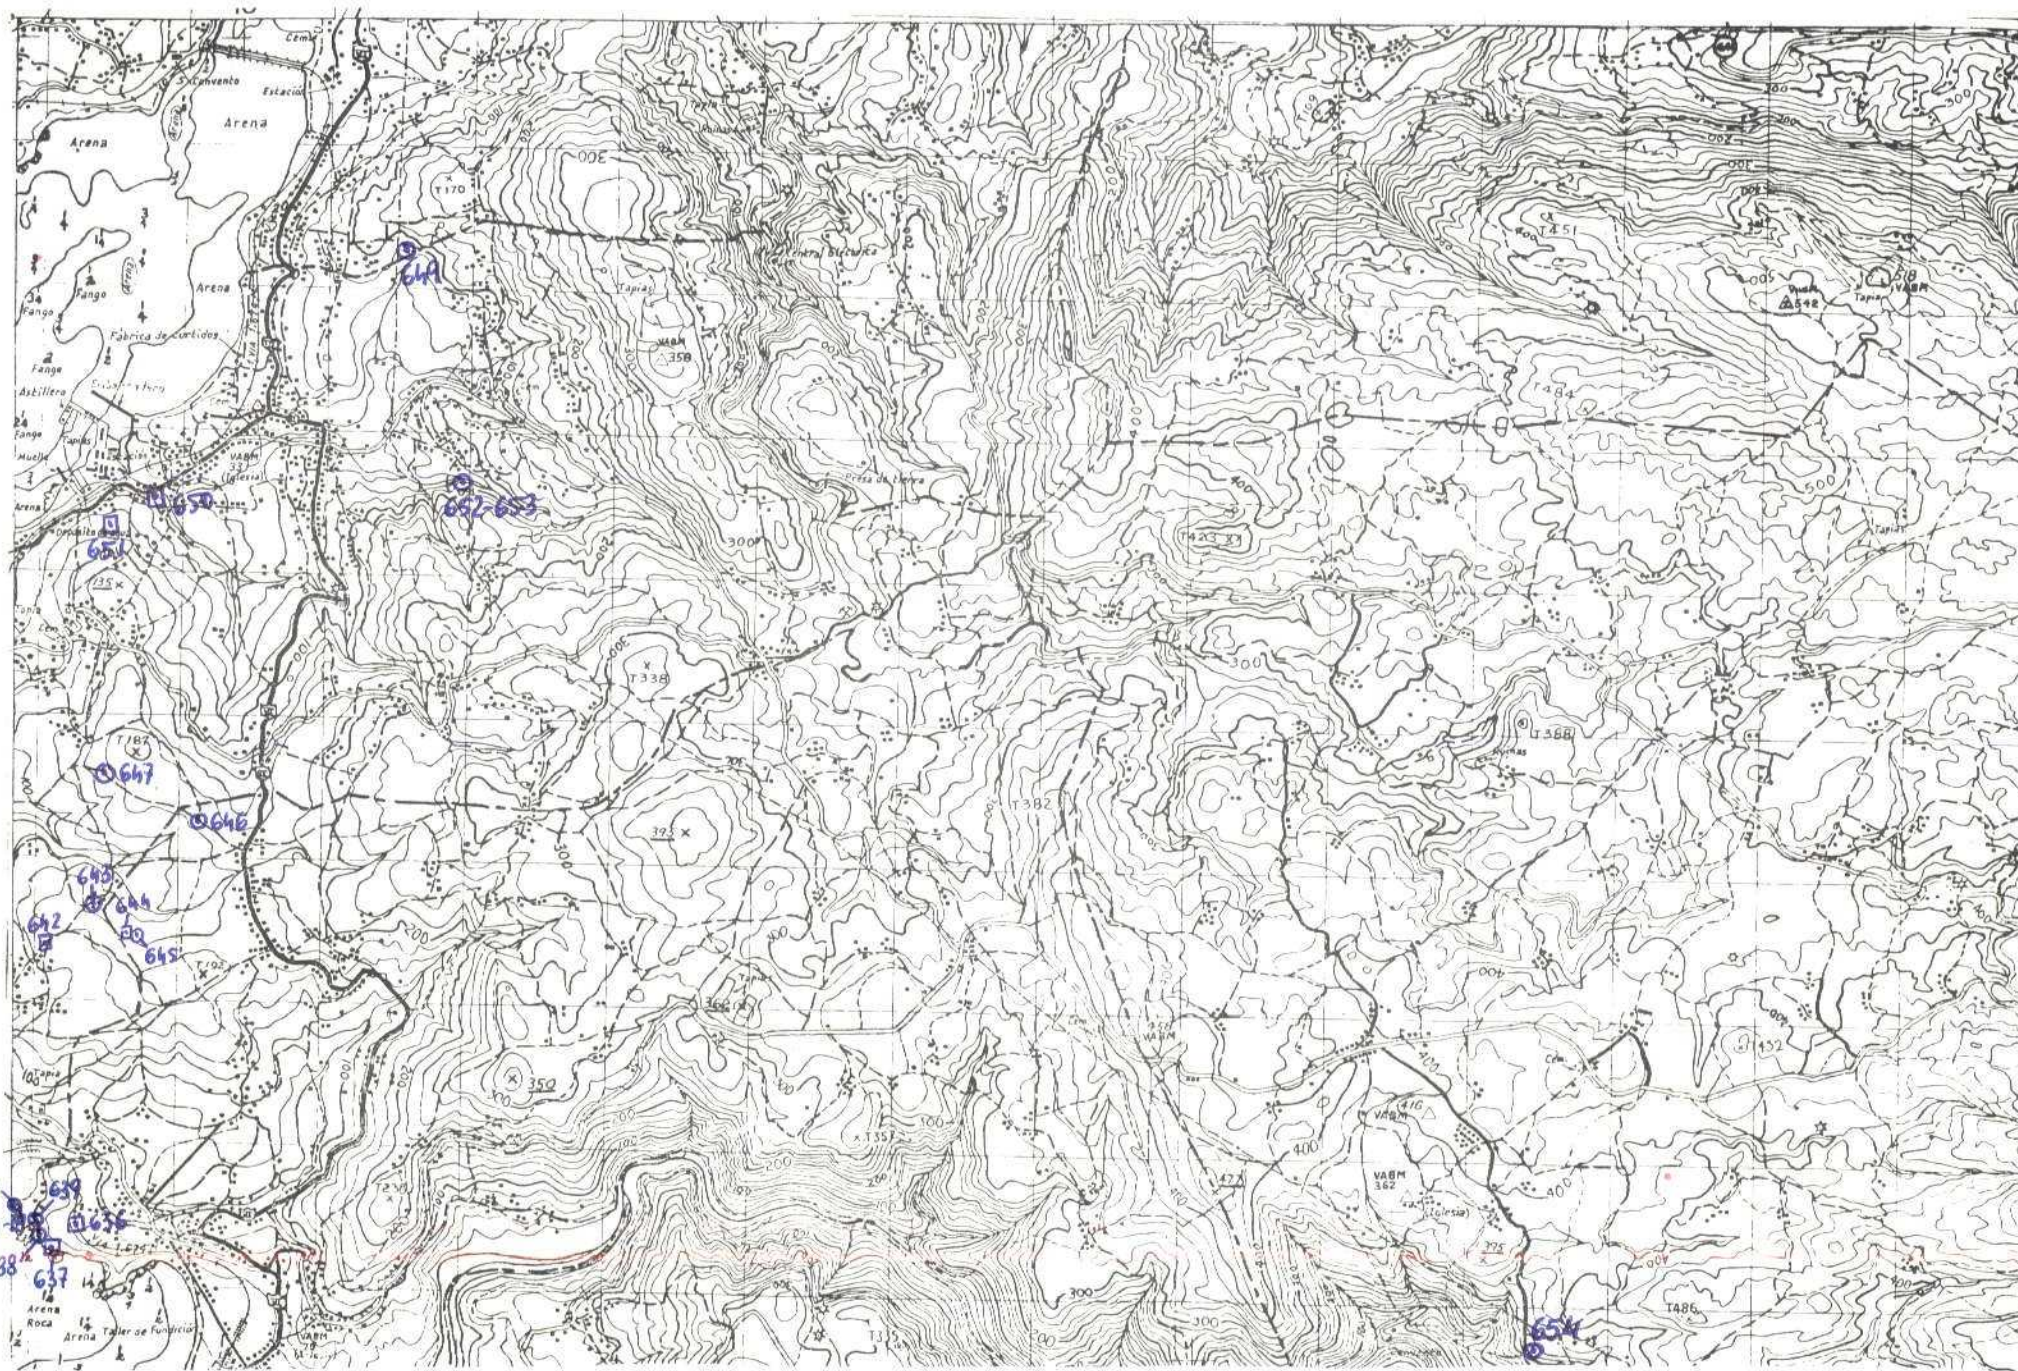

DATOS A RELLENAR POR EL IGME											
Recibido						Ref. Control		Perforado		Verificado	
71	72	73	74	75	76	77	78	79	80	 	

[illegible]

EL CONSUMIDOR

EL CONSULTOR



MINISTERIO DE INDUSTRIA
DIRECCION GENERAL DE MINAS
INSTITUTO GEOLOGICO Y MINERO DE ESPAÑA

PLAN NACIONAL DE LA MINERIA. MAPA GEOLOGICO NACIONAL A ESCALA 1:50.000

MAGNA

FICHA DE CONTROL DEL TRABAJO DE CAMPO MCC1

DATOS A RELLENAR POR EL IGME

CONTROL	FECHA	OBSERVACIONES
LIBRETA DE CAMPO		
MUESTRAS. LABORATORIO		
CARTOGRAFIA		
ESTACIONES VISITADAS		
OBSERVACIONES:		

EL SUPERVISOR DEL PROYECTO

DATOS A RELLENAR POR EL IGME											
Recibido						Ref. Control		Perforado		Verificado	
T1	T2	T3	T4	T5	T6	T7	T8	T9	T0		
2	2	1	1	7	3						

EQUIPO DE RECEPCIÓN
DEL IGME

EL CONSULTOR

EL CONSULTOR, DEBERÁ MARCAR SOBRE EL MAPA, LAS ESTACIONES CON SU NUMERO DE REFERENCIA (EN AZUL) Y LOS CORTES REALIZADOS SOBRE EL TERRENO (EN ROJO).

PARA UN CONTROL CORRECTO DE LA MARCHA DEL TRABAJO DE CAMPO EL CONSULTOR DEBERÁ ENVIAR ENTRE 10 DIAS ANTES Y HASTA EL 22 DE CADA MES ESTAS NOTAS AL INSTITUTO GEOLÓGICO Y MINERO DE ESPAÑA, DIVISION DE GEOLOGIA, C. ROSALES 25, MADRID-3.



MINISTERIO DE INDUSTRIA
DIRECCION GENERAL DE MINAS
INSTITUTO GEOLOGICO Y MINERO DE ESPAÑA


PLAN NACIONAL DE LA MINERIA. MAPA GEOLOGICO NACIONAL A ESCALA 1:50.000
MAGNA

FICHA DE CONTROL DEL TRABAJO DE CAMPO MCC1

DATOS A RELLENAR POR EL IGME

CONTROL	FECHA	OBSERVACIONES
LIBRETA DE CAMPO		
MUESTRAS. LABORATORIO		
CARTOGRAFIA		
ESTACIONES VISITADAS		
OBSERVACIONES		

EL SUPERVISOR DEL PROYECTO

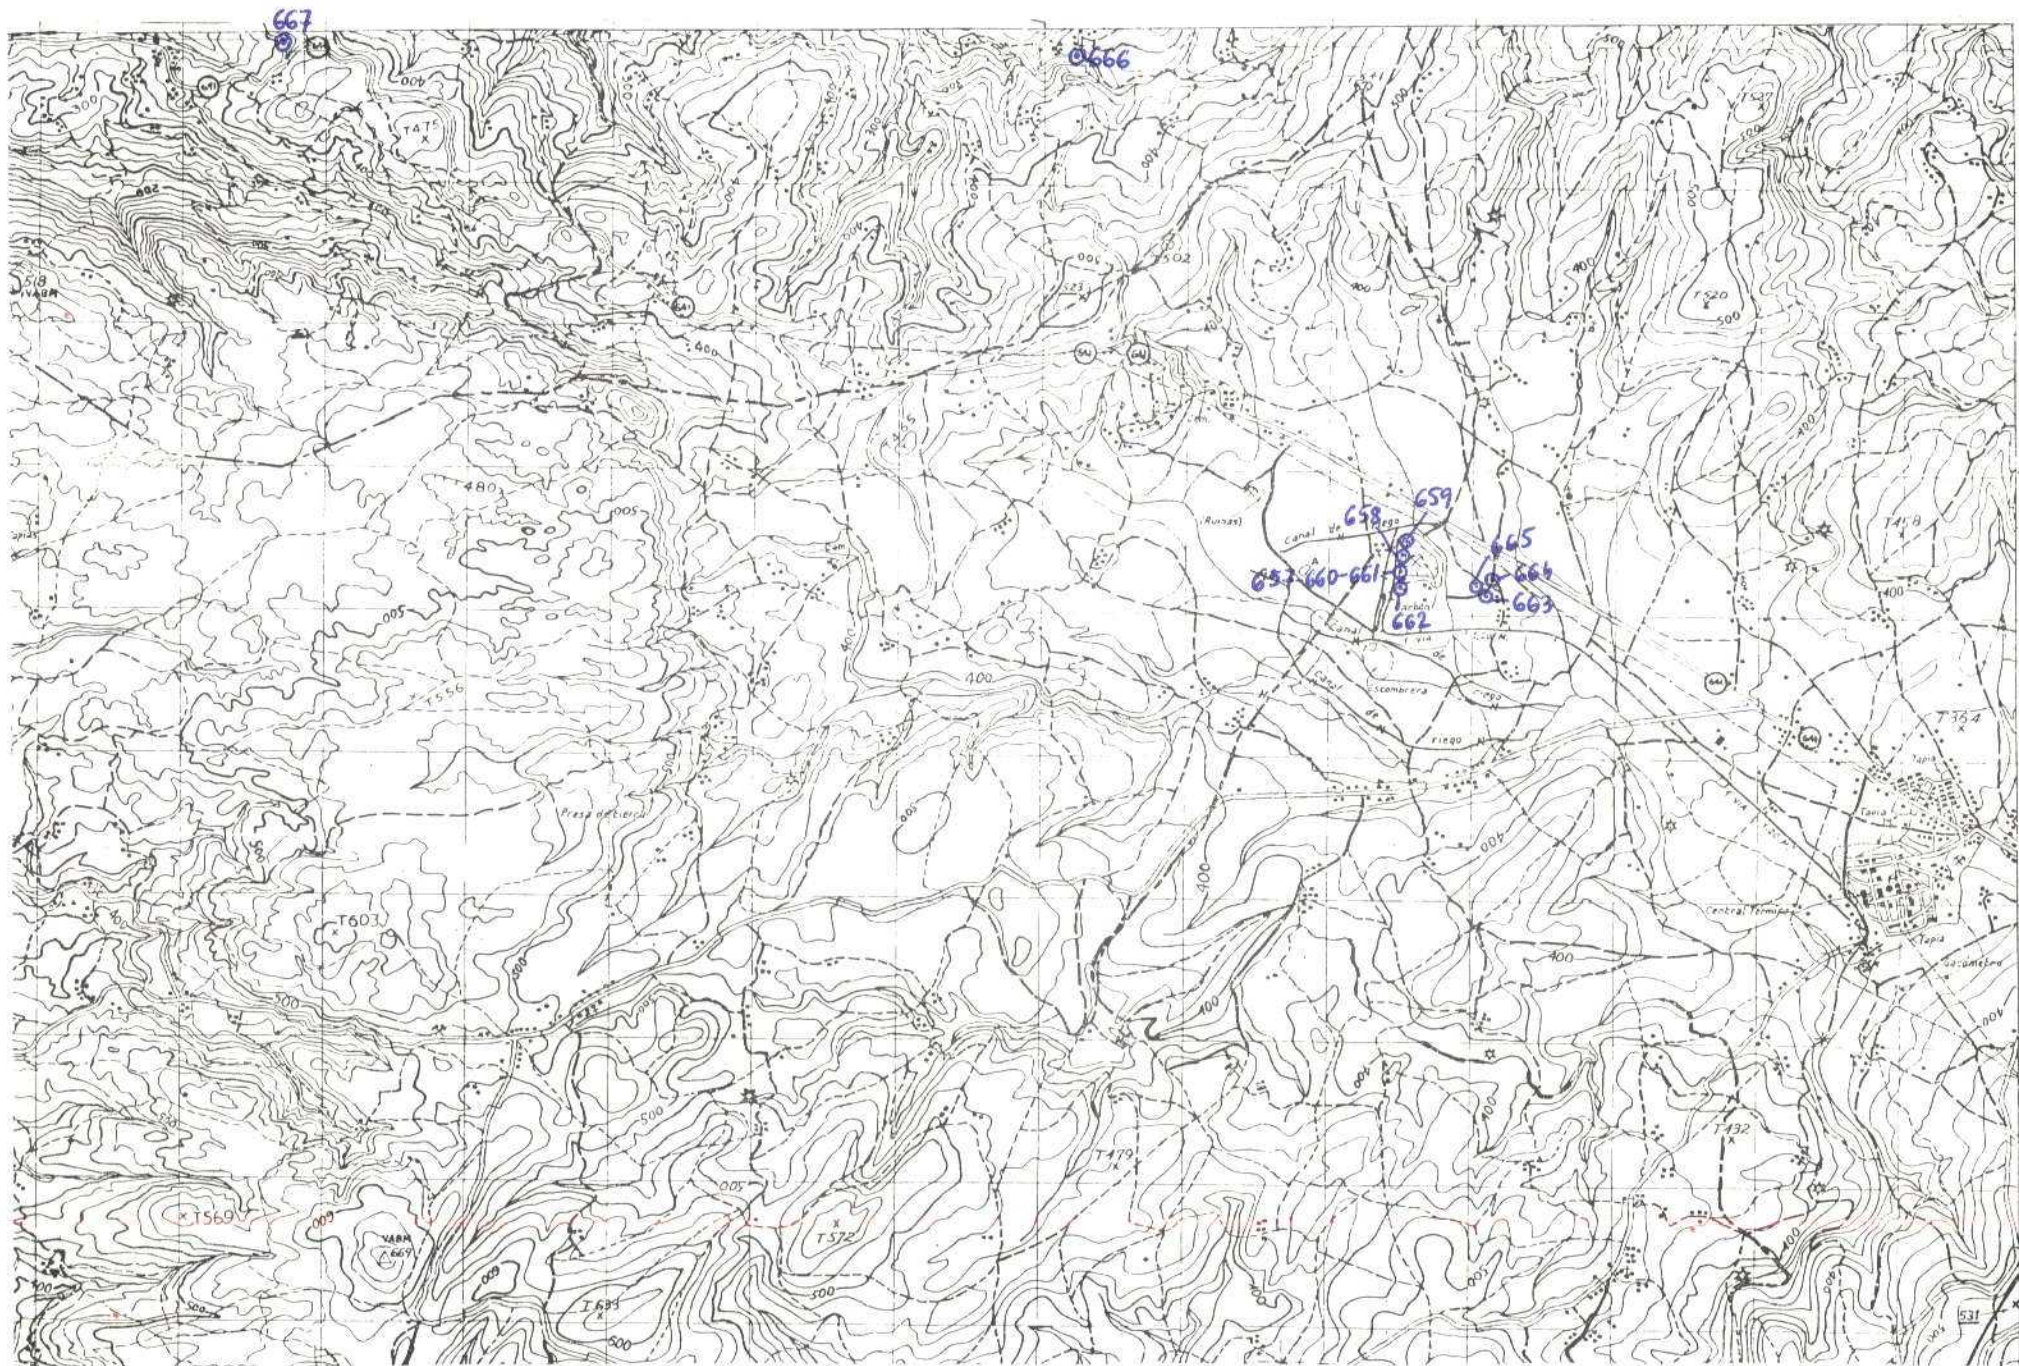

DATOS A RELLENAR POR EL IGME													
Recibido						Ref. Control		Perforado		Verificado			
71	72	73	74	75	76	77	78	79	80				

EQUIPO DE RECEPCION
DEL IGME

EL CONSULTOR

EL TRANSMISOR



MINISTERIO DE INDUSTRIA
DIRECCION GENERAL DE MINAS
INSTITUTO GEOLOGICO Y MINERO DE ESPAÑA

PLAN NACIONAL DE LA MINERIA. MAPA GEOLOGICO NACIONAL A ESCALA 1:50.000

MAGNA

FICHA DE CONTROL DEL TRABAJO DE CAMPO MCC1

DATOS A RELLENAR POR EL IGME

CONTROL	FECHA	OBSERVACIONES
LIBRETA DE CAMPO		
MUESTRAS LABORATORIO		
CARTOGRAFIA		
ESTACIONES VISITADAS		
OBSERVACIONES		

EL SUPERVISOR DEL PROYECTO

Dr. Huérfano

DATOS A RELLENAR POR EL IGME									DATOS A RELLENAR POR EL IGME																					
Nº de la hoja 1.50.000				Nº del documento					Recibido				Ref. Control				Perforado				Verificado									
1	2	3	4	5	6	7	8	9	10	11	12	13	14	15	16	17	18	19	20	21	22	23	24	25	26	27	28	29	30	
0	0	0	0	1	0	0	1	8	1	8	F	F	2	9	1	0	7	3												

DATOS A RELLENAR POR EL CONSULTOR	
CON NUMEROS																CON UNOS EN CASO AFIRMATIVO																								
NUMERO DE LA ESTACION				Fecha				MEDICION				MUESTRAS				PUNTOS DE INTERES				TIPO DE TERR																				
14	15	16	17	18	19	20	21	22	23	24	25	26	27	28	29	30	31	32	33	34	35	36	37	38	39	40	41	42	43	44	45	46	47	48	49	50	51	52		
6	6	8		1	5	1	0	7	3	1							1																							
6	6	9								1							1																							
6	7	0								1							1																							

DATOS A RELLENAR POR EL CONSULTOR	
CON NUMEROS																CON UNOS EN CASO AFIRMATIVO																																			
NUMERO DE LA ESTACION				Fecha				MEDICION				MUESTRAS				PUNTOS DE INTERES				TIPO DE TERR																															
14	15	16	17	18	19	20	21	22	23	24	25	26	27	28	29	30	31	32	33	34	35	36	37	38	39	40	41	42	43	44	45	46	47	48	49	50	51	52													

EL CONSULTOR DEBE MARCAR SOBRE EL MAPA LAS ESTACIONES CON SU NUMERO DE REFERENCIA (EN AZUL) Y LOS CORTES REALIZADOS SOBRE EL TERRENO (EN ROJO). PARA UN CONTROL CORRECTO DE LA MARCHA DEL TRABAJO DE CAMPO EL CONSULTOR DEBE FIRMA EL EQUIPO DE RECEPCION DEL IGME.

EQUIPO DE RECEPCION DEL IGME

EL CONSULTOR

J.C. y T.



MINISTERIO DE INDUSTRIA
DIRECCION GENERAL DE MINAS
INSTITUTO GEOLOGICO Y MINERO DE ESPAÑA

PLAN NACIONAL DE LA MINERIA. MAPA GEOLOGICO NACIONAL A ESCALA 1:50.000
MAGNA

FICHA DE CONTROL DEL TRABAJO DE CAMPO MCC1

DATOS A RELLENAR POR EL IGME

CONTROL	FECHA	OBSERVACIONES
LIBRETA DE CAMPO		
MUESTRAS LABORATORIO		
CARTOGRAFIA		
ESTACIONES VISITADAS		
OBSERVACIONES:		

EL SUPERVISOR DEL PROYECTO

DATOS A RELLENAR POR EL IGME									
Nº de la hoja 150.000					Nº del documento				
1	2	3	4	5	6	7	8	9	
0	6	0	6	3	0	1	0	4	

DATOS A RELLENAR POR EL IGME		
CONTIN	ESTAD.	QUE REG.
01	02	03
1	B	F

DATOS A RELLENAR POR EL IGME																			
Recibido								Ref. Control				Perforado				Verificado			
71	72	73	74	75	76	77	78	79	80										
2	2	1	1	7	3														

DATOS A RELLENAR POR EL CONSULTOR																																							
CON NUMEROS										CON UNO EN CADA ALTERNATIVA																													
6	5	4	2	9	7	3					1																												
6	7	1	2	8	9	7	3	1	1	1	1																												
6	7	2	2	6	9	7	3	1	1	1	1																												

DATOS A RELLENAR POR EL CONSULTOR																																							
CON NUMEROS										CON UNO EN CADA ALTERNATIVA																													

EL CONSULTOR DEBE MARCAR SOBRE EL MAPA LAS ESTACIONES CON SU NUMERO DE REFERENCIA EN AZUL Y LOS DATOS DE RECEPCION POR EL TERRENO EN ROJO.

FORMA DE RECEPCION DEL MAPA

EL CONSULTOR

Inf. sample de 6-152 (102)

10-2-5



MINISTERIO DE INDUSTRIA
DIRECCION GENERAL DE MINAS
INSTITUTO GEOLOGICO Y MINERO DE ESPAÑA

PLAN NACIONAL DE LA MINERIA. MAPA GEOLOGICO NACIONAL A ESCALA 1:50.000


MAGNA

FICHA DE CONTROL DEL TRABAJO DE CAMPO MCC1

DATOS A RELLENAR POR EL IGME

CONTROL	FECHA	OBSERVACIONES
LIBRETA DE CAMPO		
MUESTRAS. LABORATORIO		
CARTOGRAFIA		
ESTACIONES VISITADAS		
OBSERVACIONES		

EL SUPERVISOR DEL PROYECTO

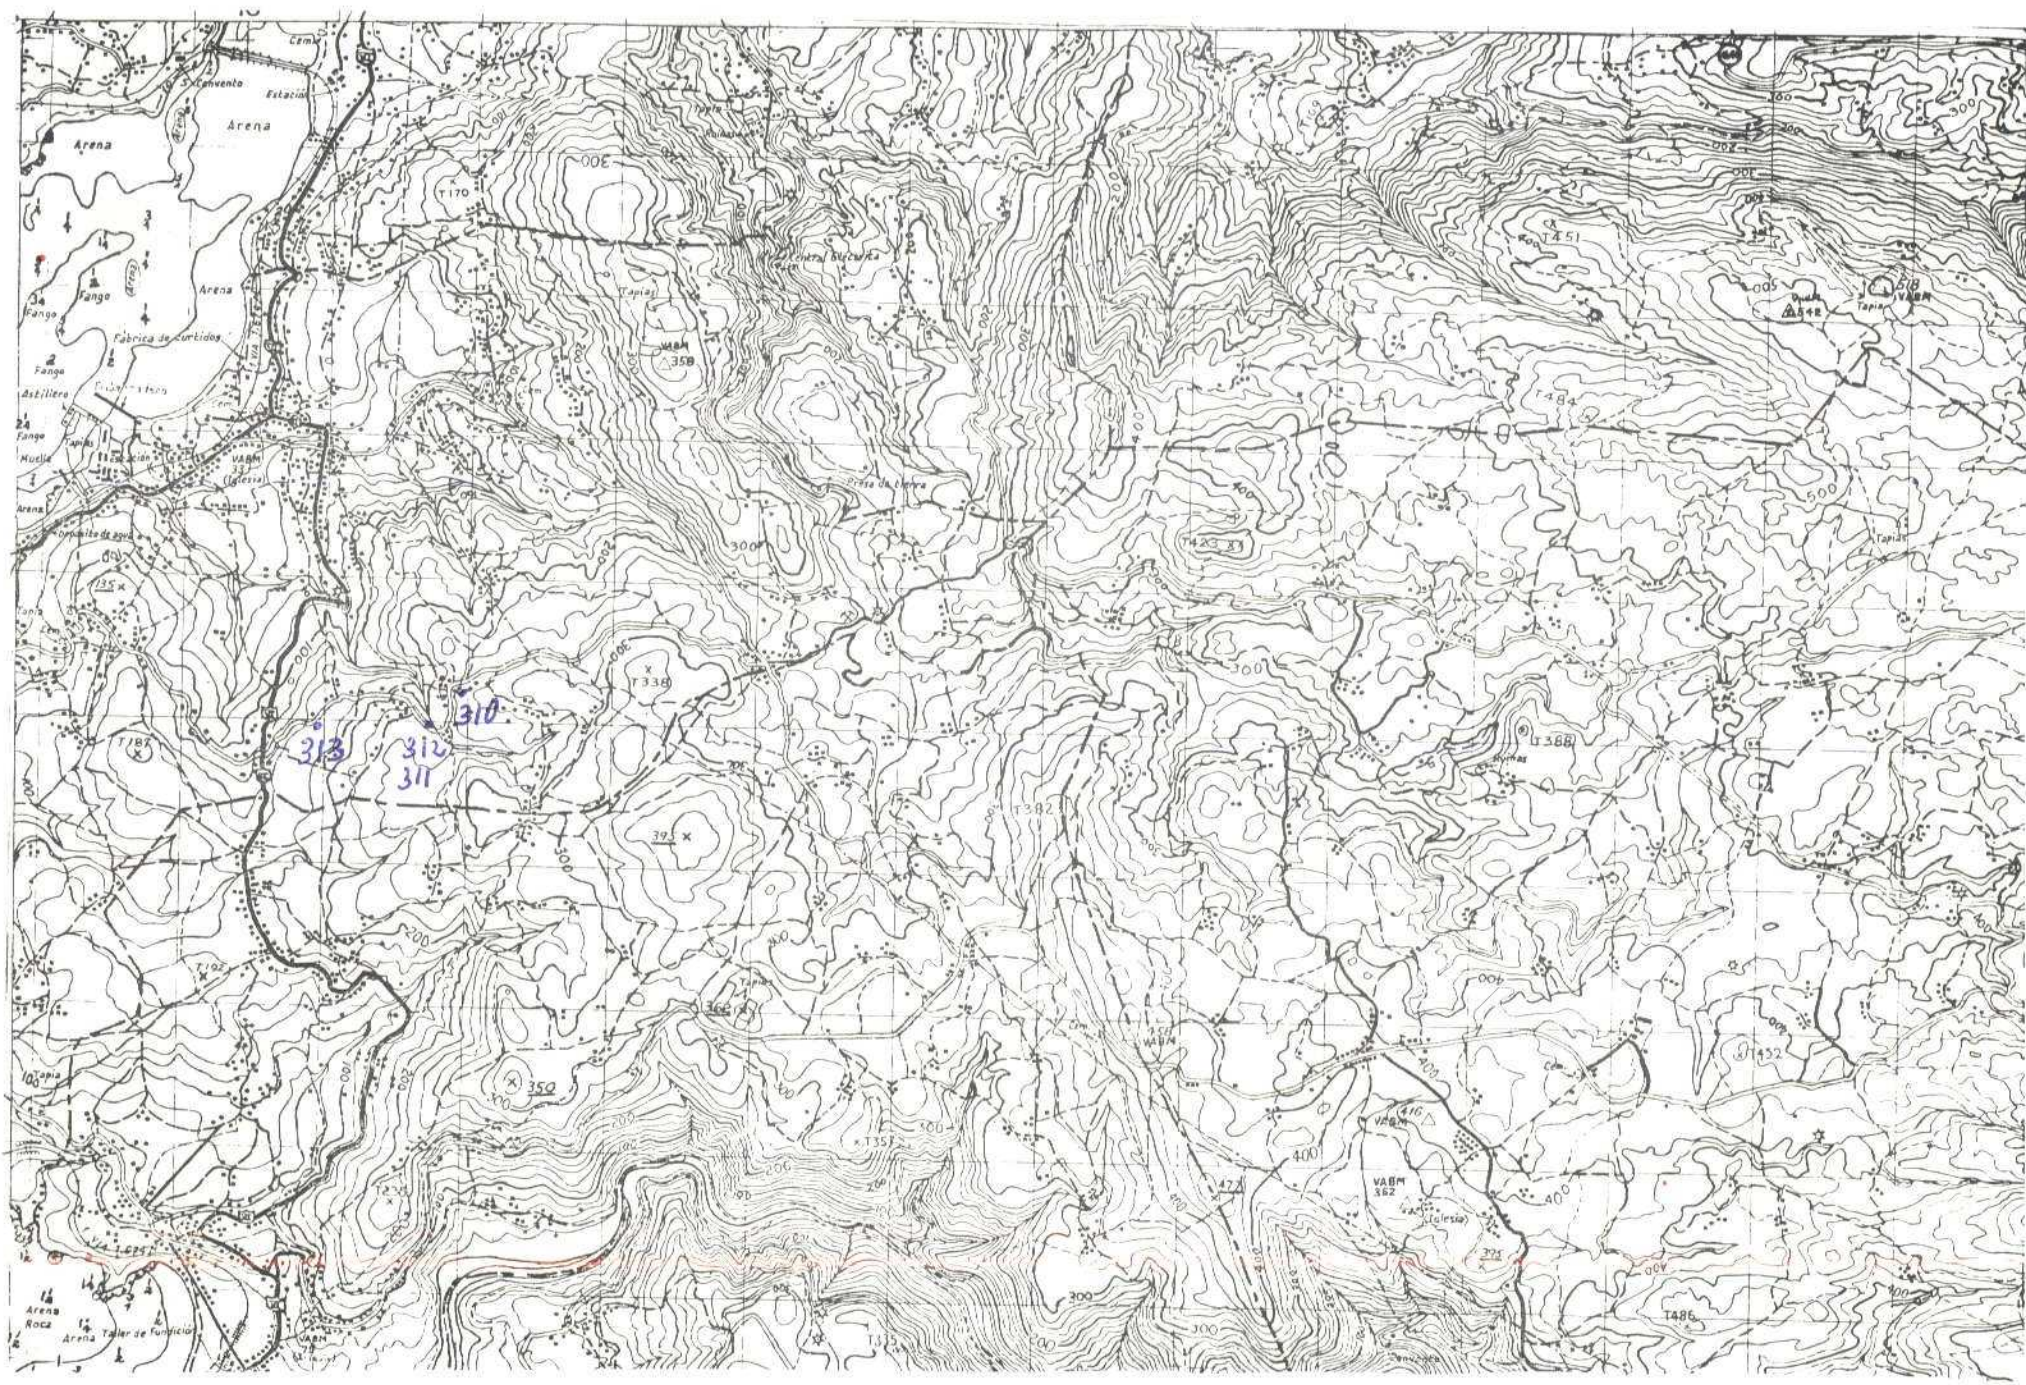

DATOS A RELLENAR POR EL IGME											
Recibido						Ref. Control		Perforado		Verificado	
71	72	73	74	75	76	77	78	79	80		
1	0	1	2	7	3					es.	Y.E.

EQUIPO DE RECERCIÓN
DEL IGME

EL CONSULTOR

Chen

EL CONSULTOR DEBE MARCAR SOBRE EL MAPA LAS ESTACIONES CON SU NUMERO DE REFERENCIA (EN AZUL) Y LOS CORTES REALIZADOS SOBRE EL TERRENO (EN ROJO).

PARA UN CONTROL CORRECTO DE LA MARCHA DEL TRABAJO DE CAMPO EL CONSULTOR DEBERÁ ENVIAR EN TIEMPO (HOJAS) A Y (50) DE CADA MISMA ESTAS HOJAS AL INSTITUTO GEOLOGICO Y MINEROLOGICO DE ESPAÑA (DIVISION DE GEOLOGIA) C/ MIGUEL DE CERVANTES, 23 - MADRID - 3



MINISTERIO DE INDUSTRIA
DIRECCION GENERAL DE MINAS
INSTITUTO GEOLOGICO Y MINERO DE ESPAÑA

PLAN NACIONAL DE LA MINERIA. MAPA GEOLOGICO NACIONAL A ESCALA 1:50.000
MAGNA

FICHA DE CONTROL DEL TRABAJO DE CAMPO MCC1

59

DATOS A RELLENAR POR EL IGME

CONTROL	FECHA	OBSERVACIONES
LIBRETA DE CAMPO		
MUESTRAS LABORATORIO		
CARTOGRAFIA		
ESTACIONES VISITADAS		
OBSERVACIONES:		

EL SUPERVISOR DEL PROYECTO





MINISTERIO DE INDUSTRIA
DIRECCION GENERAL DE MINAS
INSTITUTO GEOLOGICO Y MINERO DE ESPAÑA

PLAN NACIONAL DE LA MINERIA. MAPA GEOLOGICO NACIONAL A ESCALA 1:50.000

MAGNA

FICHA DE CONTROL DEL TRABAJO DE CAMPO MCC1

60

DATOS A RELLENAR POR EL IGME

CONTROL	FECHA	OBSERVACIONES
LIBRETA DE CAMPO		
MUESTRAS. LABORATORIO		
CARTOGRAFIA		
ESTACIONES VISITADAS		
OBSERVACIONES:		

EL SUPERVISOR DEL PROYECTO



DATOS A RELLENAR POR EL IGME											
Recibido						Ref. Control		Perforado		Verificado	
T1	T2	T3	T4	T5	T6	T7	T8	T9	T0		
06	06	73									
06	06	73									

[illegible]


EL CONSULTOR



MINISTERIO DE INDUSTRIA
DIRECCION GENERAL DE MINAS
INSTITUTO GEOLOGICO Y MINERO DE ESPAÑA

PLAN NACIONAL DE LA MINERIA. MAPA GEOLOGICO NACIONAL A ESCALA 1:50.000
MAGNA

FICHA DE CONTROL DEL TRABAJO DE CAMPO MCC1

61

DATOS A RELLENAR POR EL IGME

CONTROL	FECHA	OBSERVACIONES
LIBRETA DE CAMPO		
MUESTRAS. LABORATORIO		
CARTOGRAFIA		
ESTACIONES VISITADAS		
OBSERVACIONES		

EL SUPERVISOR DEL PROYECTO



EQUIPO DE RECEPCION
DEL ISME

EL CONSULTOR



MINISTERIO DE INDUSTRIA
DIRECCION GENERAL DE MINAS
INSTITUTO GEOLOGICO Y MINERO DE ESPAÑA

PLAN NACIONAL DE LA MINERIA. MAPA GEOLOGICO NACIONAL A ESCALA 1:50.000
MAGNA

FICHA DE CONTROL DEL TRABAJO DE CAMPO MCC1

DATOS A RELLENAR POR EL IGME

CONTROL	FECHA	OBSERVACIONES
LIBRETA DE CAMPO		
MUESTRAS. LABORATORIO		
CARTOGRAFIA		
ESTACIONES VISITADAS		
OBSERVACIONES		

EL SUPERVISOR DEL PROYECTO





MINISTERIO DE INDUSTRIA
DIRECCION GENERAL DE MINAS
INSTITUTO GEOLOGICO Y MINERO DE ESPAÑA

PLAN NACIONAL DE LA MINERIA. MAPA GEOLOGICO NACIONAL A ESCALA 1:50.000

MAGNA

FICHA DE CONTROL DEL TRABAJO DE CAMPO MCC1

DATOS A RELLENAR POR EL IGME

CONTROL	FECHA	OBSERVACIONES
LIBRETA DE CAMPO	23-4-73	
MUESTRAS LABORATORIO		
CARTOGRAFIA	28-4-73	
ESTACIONES VISITADAS		
OBSERVACIONES:		

EL SUPERVISOR DEL PROYECTO



MINISTERIO DE INDUSTRIA
DIRECCION GENERAL DE MINAS
INSTITUTO GEOLOGICO Y MINERO DE ESPAÑA

PLAN NACIONAL DE LA MINERIA. MAPA GEOLOGICO NACIONAL A ESCALA 1:50.000
MAGNA

FICHA DE CONTROL DEL TRABAJO DE CAMPO MCC1

DATOS A RELLENAR POR EL IGME

CONTROL	FECHA	OBSERVACIONES
LIBRETA DE CAMPO		
MUESTRAS. LABORATORIO		
CARTOGRAFIA		
ESTACIONES VISITADAS		
OBSERVACIONES:		

EL SUPERVISOR DEL PROYECTO

DATOS A RELLENAR POR EL CONSULTOR	
CON NÚMEROS														CON UNOS EN CASO AFIRMATIVO																														
NÚMERO DE LA ESTACION		Fecha				MUESTRAS														PUNTOS DE INTERÉS SINGULAR										TIPO DE TIERRA														
14	15	16	17	18	19	20	21	22	23	Rumbo	Medi	Ción	Y	M	Macrop	Microp	Sedimen	Rejos X	Especio	C 14	Análisis	Químico	de	de	Micrato	Grav	Grav	Mineralo	Tectoni	Paleont	Entomol	Litolog	Paleogeol	Hidroge	Económ	Forestal	Purificac	Meromorf	Sedimen	Volcanic	Industria			
0352	050773													/																		/									/			
353														/																											/			
354														/																											/			
355														/																											/			
356														/																											/			
357														/																		/									/			
358														/																											/			
359														/																											/			
360														/																											/			
361														/																											/			
362	060773													/																		/									/			
363														/																											/			
364														/																											/			
365														/																											/			
0370														/																											/			
371														/																											/			
372														/																											/			
373	310773													/																											/			

EL CONSULTOR DEBERÁ MARCAR SOBRE EL MAPA LAS ESTACIONES CON SU NÚMERO DE REFERENCIA (EN AZUL) Y LOS CORTES REALIZADOS SOBRE EL TERRENO (EN ROJO).

PARA EL CONTROL CORRECTO DE LA MARCHEA DEL TRABAJO DE CAMPO EL CONSULTOR DEBERÁ ENVIAR ENTRE LOS DÍAS DEL 1 AL 15 DE CADA MES ESTAS HOJAS AL INSTITUTO GEOLOGICO Y MINERO DE ESPAÑA, DIVISION DE SERVICIOS GEOLOGICOS Y MINEROS, 23 - MADRID 3.

[illegible]EQUIPO DE RECEPCION
DEL IGME

EL CONSULTOR

J. 2.1.1



MINISTERIO DE INDUSTRIA
DIRECCION GENERAL DE MINAS
INSTITUTO GEOLOGICO Y MINERO DE ESPAÑA

PLAN NACIONAL DE LA MINERIA. MAPA GEOLOGICO NACIONAL A ESCALA 1:50.000
MAGNA

FICHA DE CONTROL DEL TRABAJO DE CAMPO MCC1

DATOS A RELLENAR POR EL IGME

CONTROL	FECHA	OBSERVACIONES
LIBRETA DE CAMPO		
MUESTRAS LABORATORIO		
CARTOGRAFIA		
ESTACIONES VISITADAS		
OBSERVACIONES		

EL SUPERVISOR DEL PROYECTO



NUMERO DE LA HOJA 0604 CUADRANTE 3

DATOS A RELLENAR POR EL IGME									
Nº de la hoja				Cuadrante	Nº del documento				
1	2	3	4	5	6	7	8	9	
0	0	0	4	3	0	1	1	8	

DATOS A RELLENAR POR EL IGME			
Nº de la hoja			
1	2	3	4
1	8	T	P

DATOS A RELLENAR POR EL IGME																			
Recibido								Ref. Control				Perforado				Verificado			
71	72	73	74	75	76	77	78	79	80										
1	0	1	0	7	3														

DATOS A RELLENAR POR EL CONSULTOR	
CON NUMEROS				CON UNAS EN CASO DE NUMEROS	
NUMERO DE LA ESTACION				Fecha				MUESTRA	
4	1	5	1	16	17	18	1367	1368</



MINISTERIO DE INDUSTRIA
DIRECCION GENERAL DE MINAS
INSTITUTO GEOLOGICO Y MINERO DE ESPAÑA

PLAN NACIONAL DE LA MINERIA. MAPA GEOLOGICO NACIONAL A ESCALA 1:50.000
MAGNA

FICHA DE CONTROL DEL TRABAJO DE CAMPO MCC1

1/2

DATOS A RELLENAR POR EL IGME

CONTROL	FECHA	OBSERVACIONES
LIBRETA DE CAMPO		
MUESTRAS. LABORATORIO		
CARTOGRAFIA		
ESTACIONES VISITADAS		
OBSERVACIONES		

EL SUPERVISOR DEL PROYECTO



DATOS A RELLENAR POR EL IGME										DATOS A RELLENAR POR EL IGME																													
Nº de la hoja					Nº del documento					Recibido					Ref. Control					Perforado					Verificado														
1	2	3	4	5	6	7	8	9	10	11	12	13	14	15	16	17	18	19	20	21	22	23	24	25	26	27	28	29	30										
0	6	0	4	3	0	1	1	7	1	B	T	P							2	1	0	9	7	3															

1075



MINISTERIO DE INDUSTRIA
DIRECCION GENERAL DE MINAS
INSTITUTO GEOLOGICO Y MINERO DE ESPAÑA

PLAN NACIONAL DE LA MINERIA. MAPA GEOLOGICO NACIONAL A ESCALA 1:50.000


MAGNA

FICHA DE CONTROL DEL TRABAJO DE CAMPO MCC1

DATOS A RELLENAR POR EL IGME

CONTROL	FECHA	OBSERVACIONES
LIBRETA DE CAMPO	83-4-73	
MUESTRAS. LABORATORIO		
CARTOGRAFIA	83-4-73	
ESTACIONES VISITADAS		
OBSERVACIONES:		

EL SUPERVISOR DEL PROYECTO

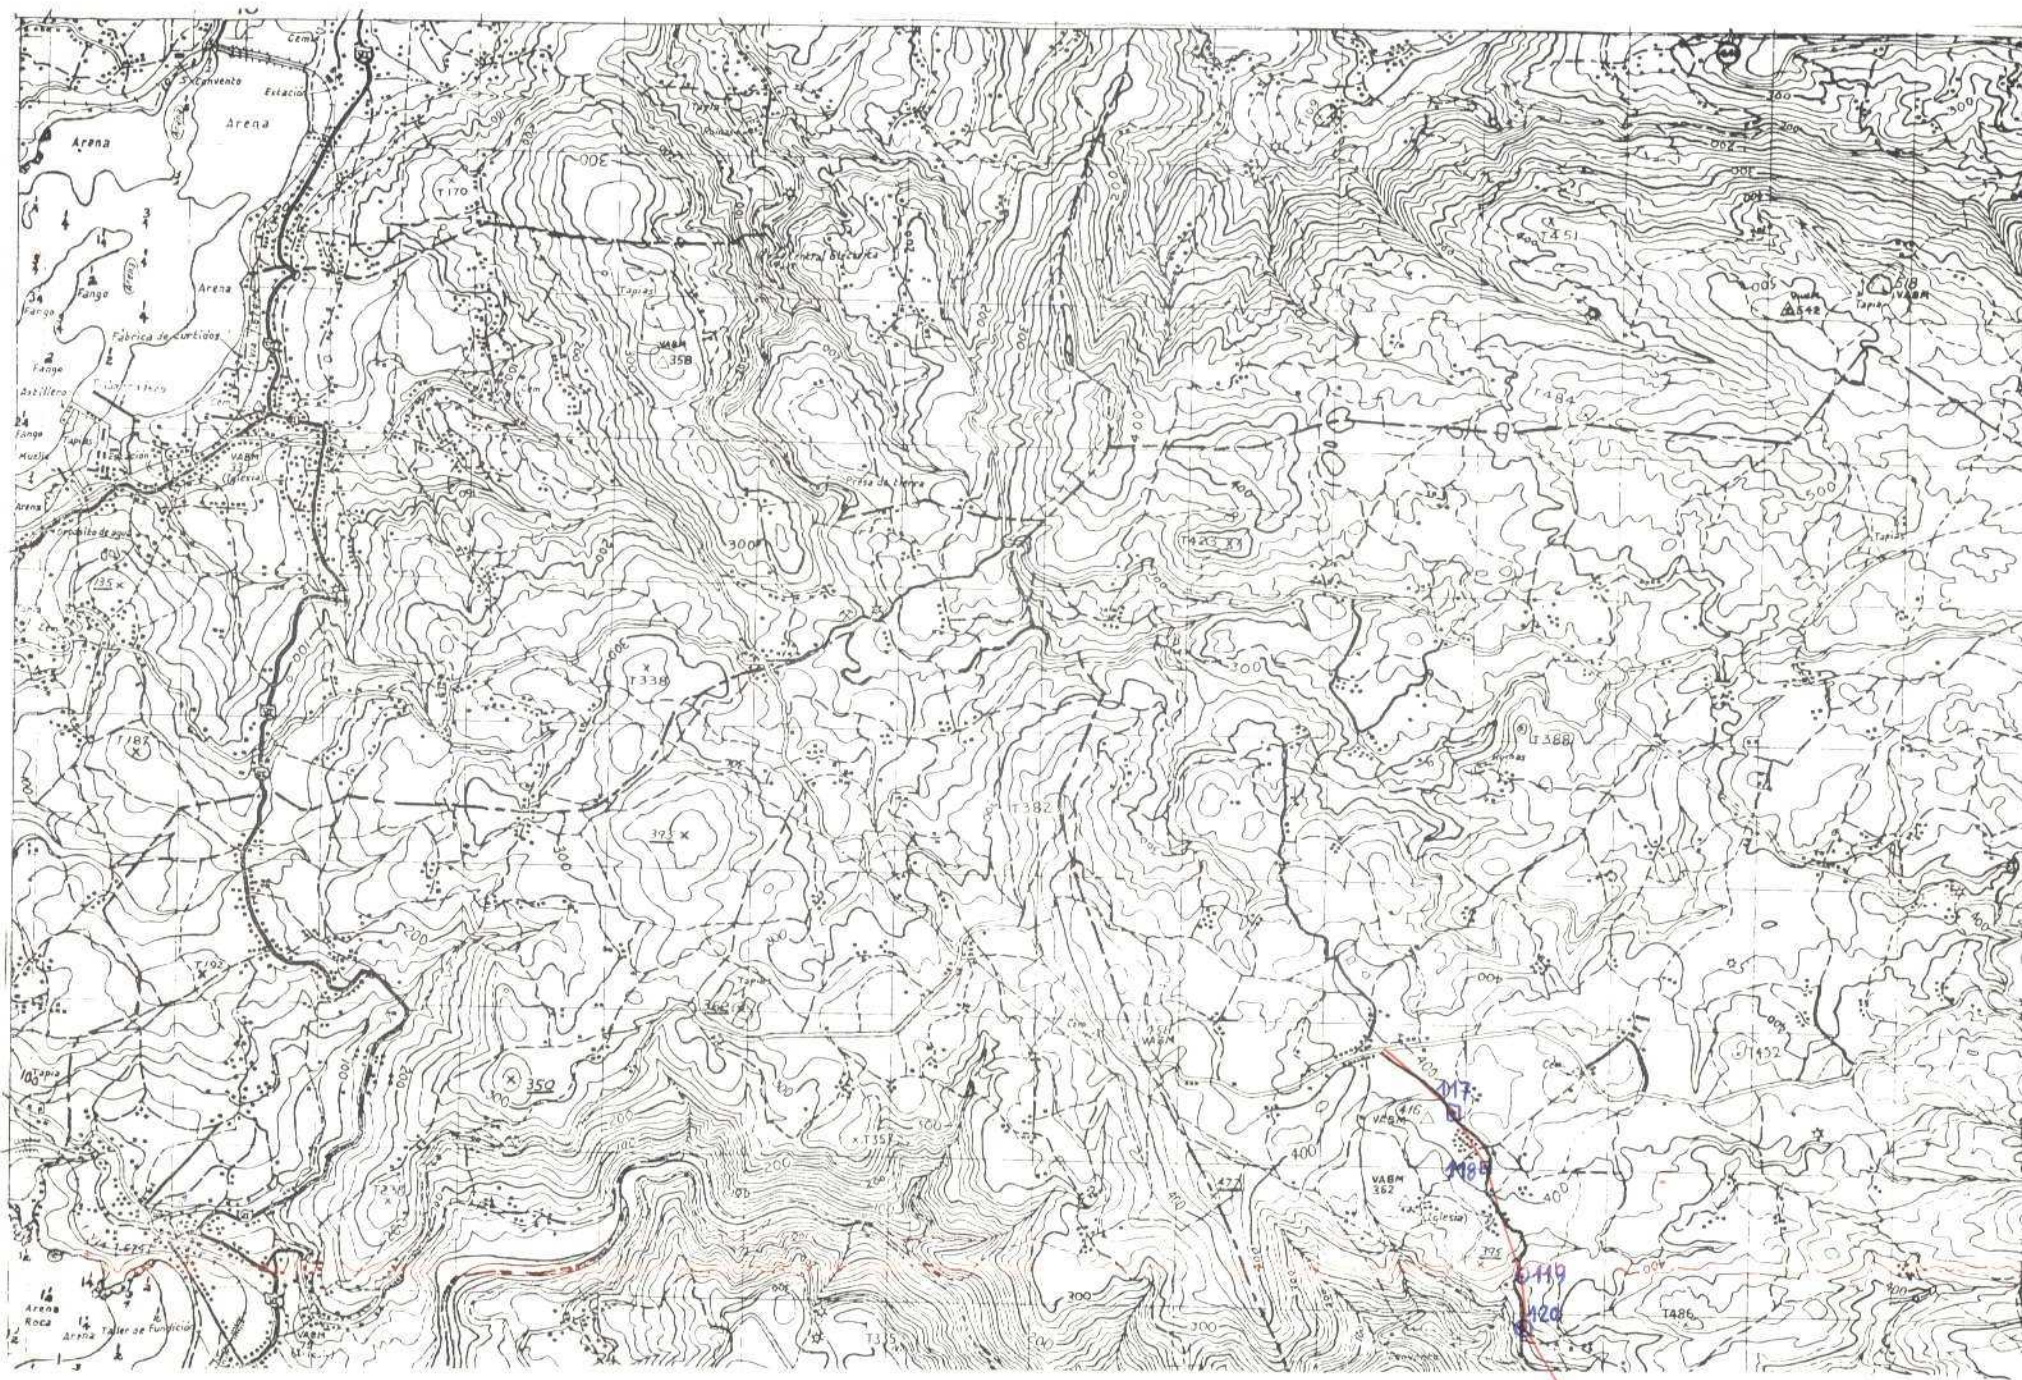

DATOS A RELLENAR POR EL IGME									
Nº de la hoja 150.000					Nº del documento				
1	2	3	4	5	6	7	8	9	
0	6	0	4	4	0	1	6	7	

DATOS A RELLENAR POR EL CONSULTOR			
CONSULTOR		ESPECIAL QUE REGULA LA ESTAC.	
10	11	12	13
1	B	T	P

DATOS A RELLENAR POR EL IGME															
Recibido				Ref. Control		Perforado		Verificado							
71	72	73	74	75	76	77	78	79	80						
2	8	0	4	7	3										

DATOS A RELLENAR POR EL CONSULTOR	
CON NUMEROS																CON UNOS EN CASO AFIRMATIVO																											
NUMERO DE LA ESTACION			Fecha			MEDICION					MUESTRAS					PUNTOS DE INTERES SINGULAR					TIPO DE TERR.																						
14	15	16	17	18	19	20	21	22	23	24	25	26	27	28	29	30	31	32	33	34	35	36	37	38	39	40	41	42	43	44	45	46	47	48	49	50	51	52					

DATOS A RELLENAR POR EL CONSULTOR	
CON NUMEROS																CON UNOS EN CASO AFIRMATIVO																											
NUMERO DE LA ESTACION			Fecha			MEDICION					MUESTRAS					PUNTOS DE INTERES SINGULAR					TIPO DE TERR.																						
14	15	16	17	18	19	20	21	22	23	24	25	26	27	28	29	30	31	32	33	34	35	36	37	38	39	40	41	42	43	44	45	46	47	48	49	50	51	52					
0	1	1	7	2	8	0	3	7	3	/	/								/	/									/	/													
	1	1	8							/	/								/	/									/	/													
	1	1	9											/					/	/									/	/													
	1	2	0							/	/			/					/	/									/	/													

EL CONSULTOR DEBERIA MARCAR SOBRE EL MAPA LAS ESTACIONES CON SU NUMERO DE REFERENCIA (EN AZUL) Y LOS CORTES REALIZADOS SOBRE EL TERRENO (EN ROJO). PARA UN CONTROL CORRECTO DE LA MARCHA DEL TRABAJO DE CAMPO EL CONSULTOR DEBERA ENTREGAR ENTRE LOS DIAS 14 Y 15 DE CADA MES ESTAS HOJAS AL INSTITUTO GEOLOGICO Y MINERO DE ESPAÑA, DIVISION DE GEOLOGIA, CARRERAS 23, MADRID 3.

EQUIPO DE RECEPCION DEL IGME

EL CONSULTOR

[Signature]



MINISTERIO DE INDUSTRIA
DIRECCION GENERAL DE MINAS
INSTITUTO GEOLOGICO Y MINERO DE ESPAÑA


PLAN NACIONAL DE LA MINERIA. MAPA GEOLOGICO NACIONAL A ESCALA 1:50.000
MAGNA

FICHA DE CONTROL DEL TRABAJO DE CAMPO MCC1

DATOS A RELLENAR POR EL IGME

CONTROL	FECHA	OBSERVACIONES
LIBRETA DE CAMPO		
MUESTRAS. LABORATORIO		
CARTOGRAFIA		
ESTACIONES VISITADAS		
OBSERVACIONES:		

EL SUPERVISOR DEL PROYECTO

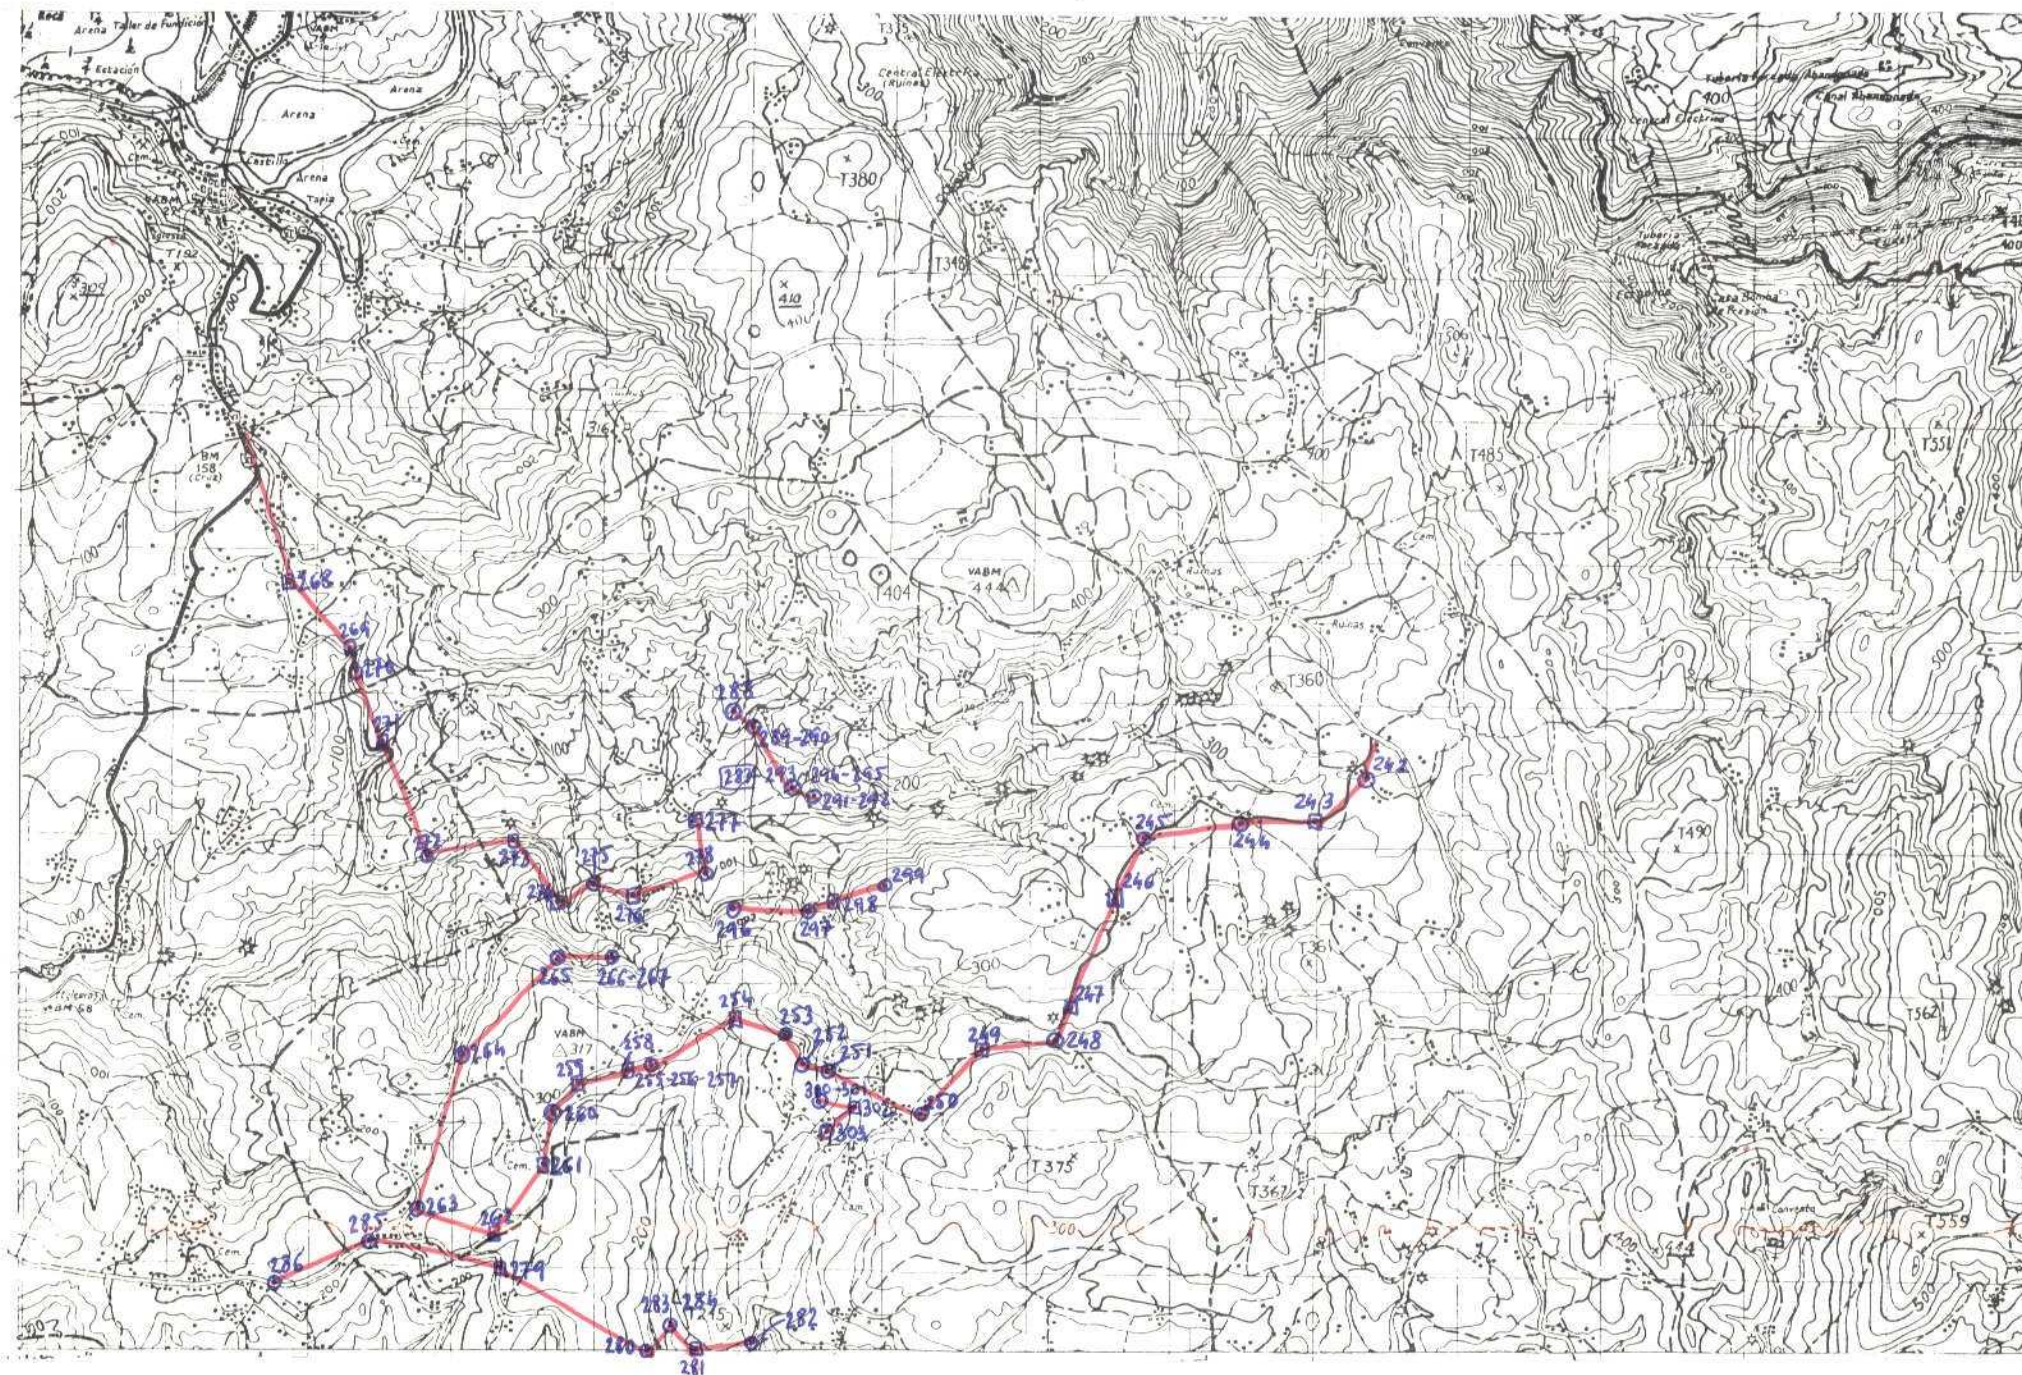

4	1
3	2



MINISTERIO DE INDUSTRIA
DIRECCION GENERAL DE MINAS
INSTITUTO GEOLOGICO Y MINERO DE ESPAÑA


PLAN NACIONAL DE LA MINERIA. MAPA GEOLOGICO NACIONAL A ESCALA 1:50.000
MAGNA

FICHA DE CONTROL DEL TRABAJO DE CAMPO MCC1

DATOS A RELLENAR POR EL IGME

CONTROL	FECHA	OBSERVACIONES
LIBRETA DE CAMPO		
MUESTRAS LABORATORIO		
CARTOGRAFIA		
ESTACIONES VISITADAS		
OBSERVACIONES:		

EL SUPERVISOR DEL PROYECTO

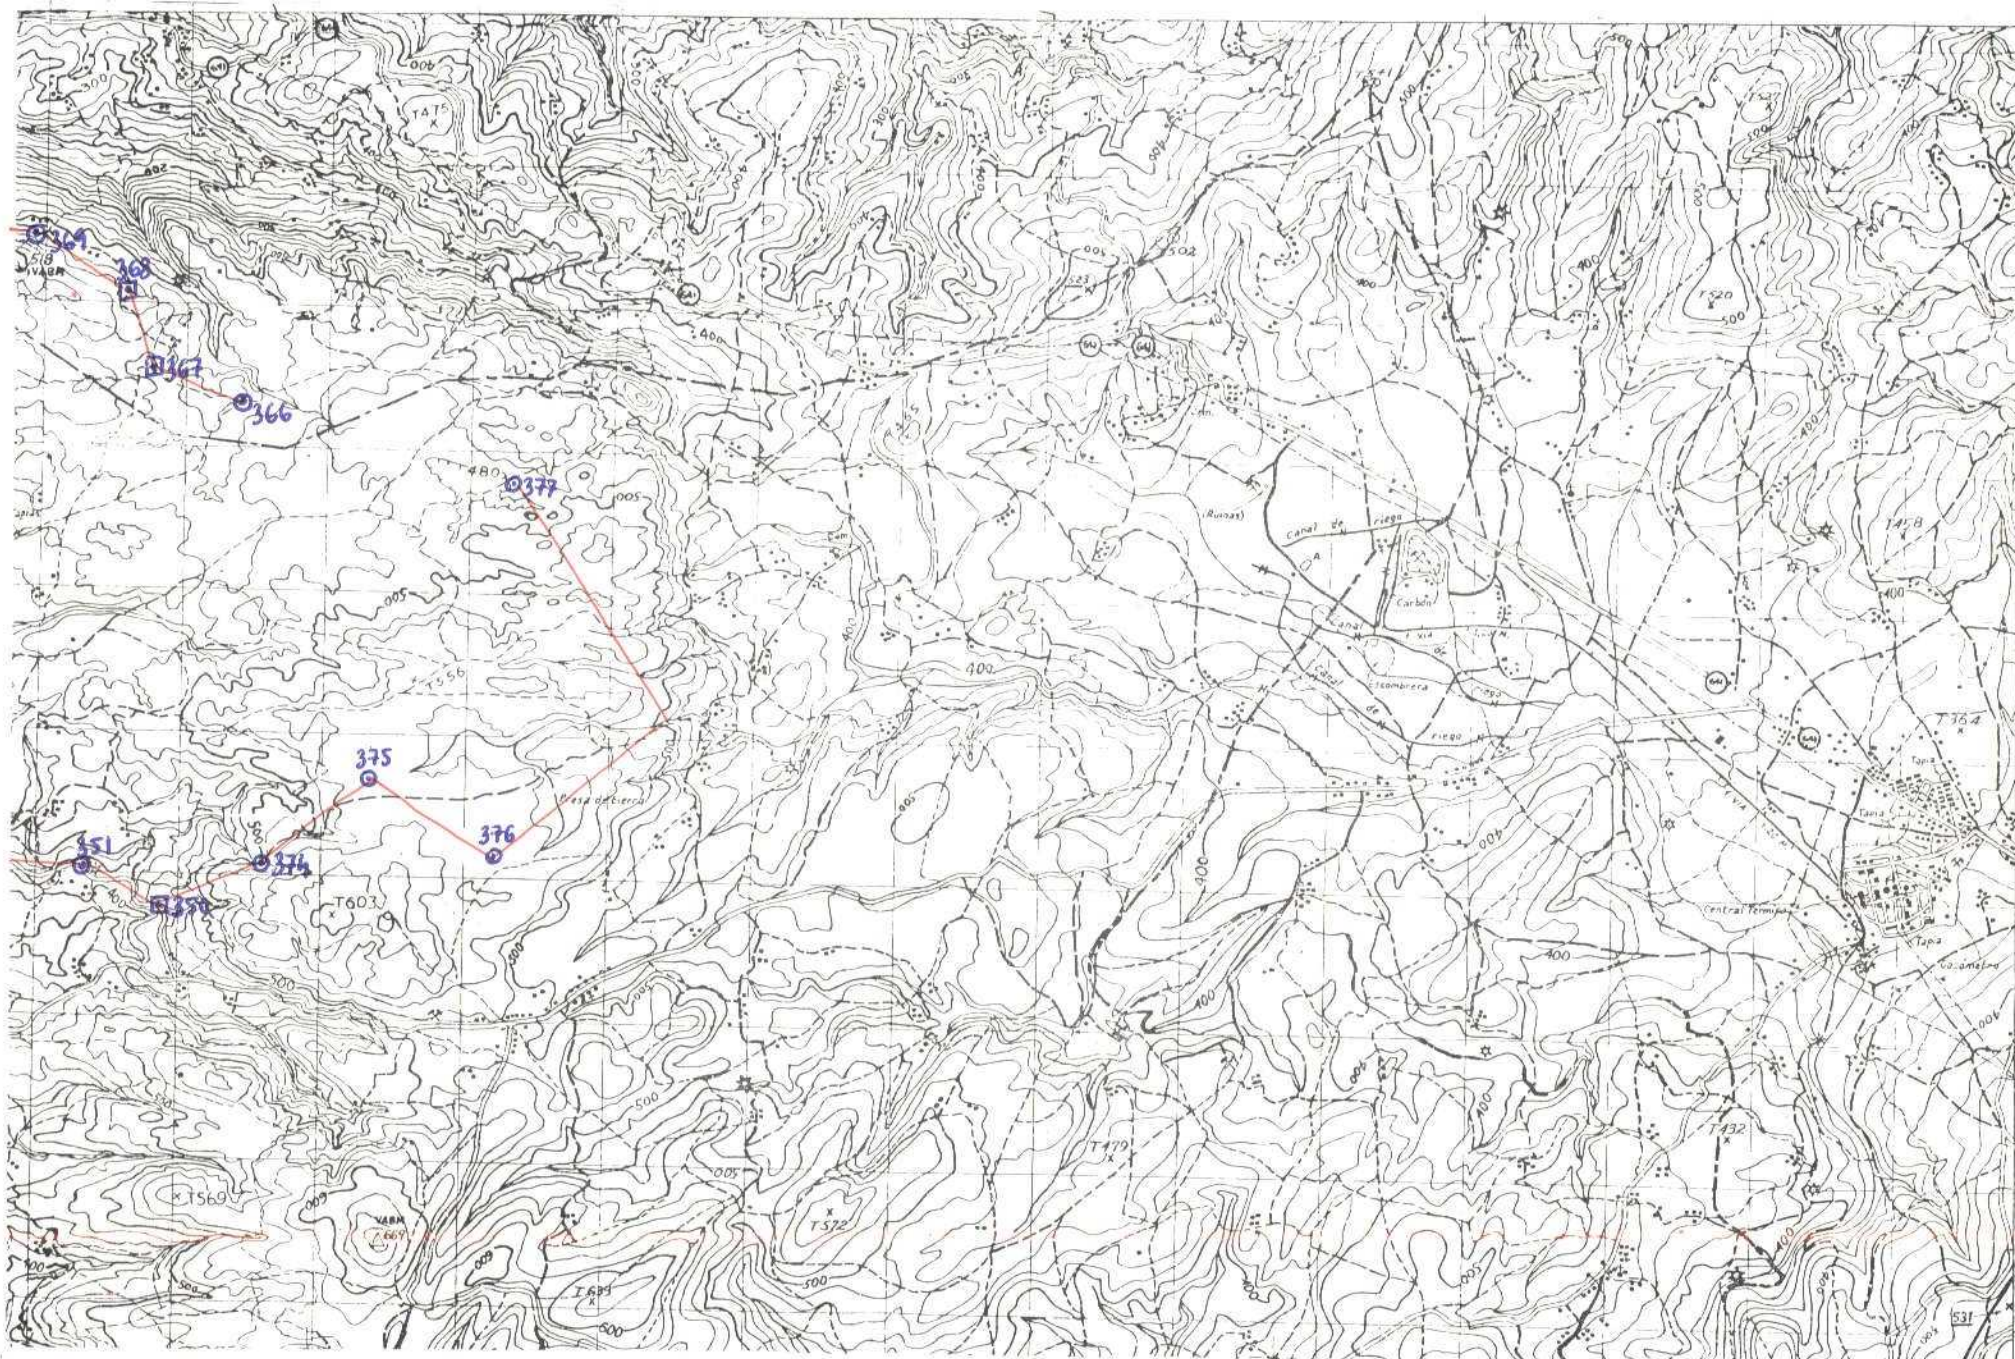

[illegible]

1.07.15



MINISTERIO DE INDUSTRIA
DIRECCION GENERAL DE MINAS
INSTITUTO GEOLOGICO Y MINERO DE ESPAÑA

PLAN NACIONAL DE LA MINERIA. MAPA GEOLOGICO NACIONAL A ESCALA 1:50.000


MAGNA

FICHA DE CONTROL DEL TRABAJO DE CAMPO MCC1

DATOS A RELLENAR POR EL IGME

CONTROL	FECHA	OBSERVACIONES
LIBRETA DE CAMPO		
MUESTRAS LABORATORIO		
CARTOGRAFIA		
ESTACIONES VISITADAS		
OBSERVACIONES		

EL SUPERVISOR DEL PROYECTO

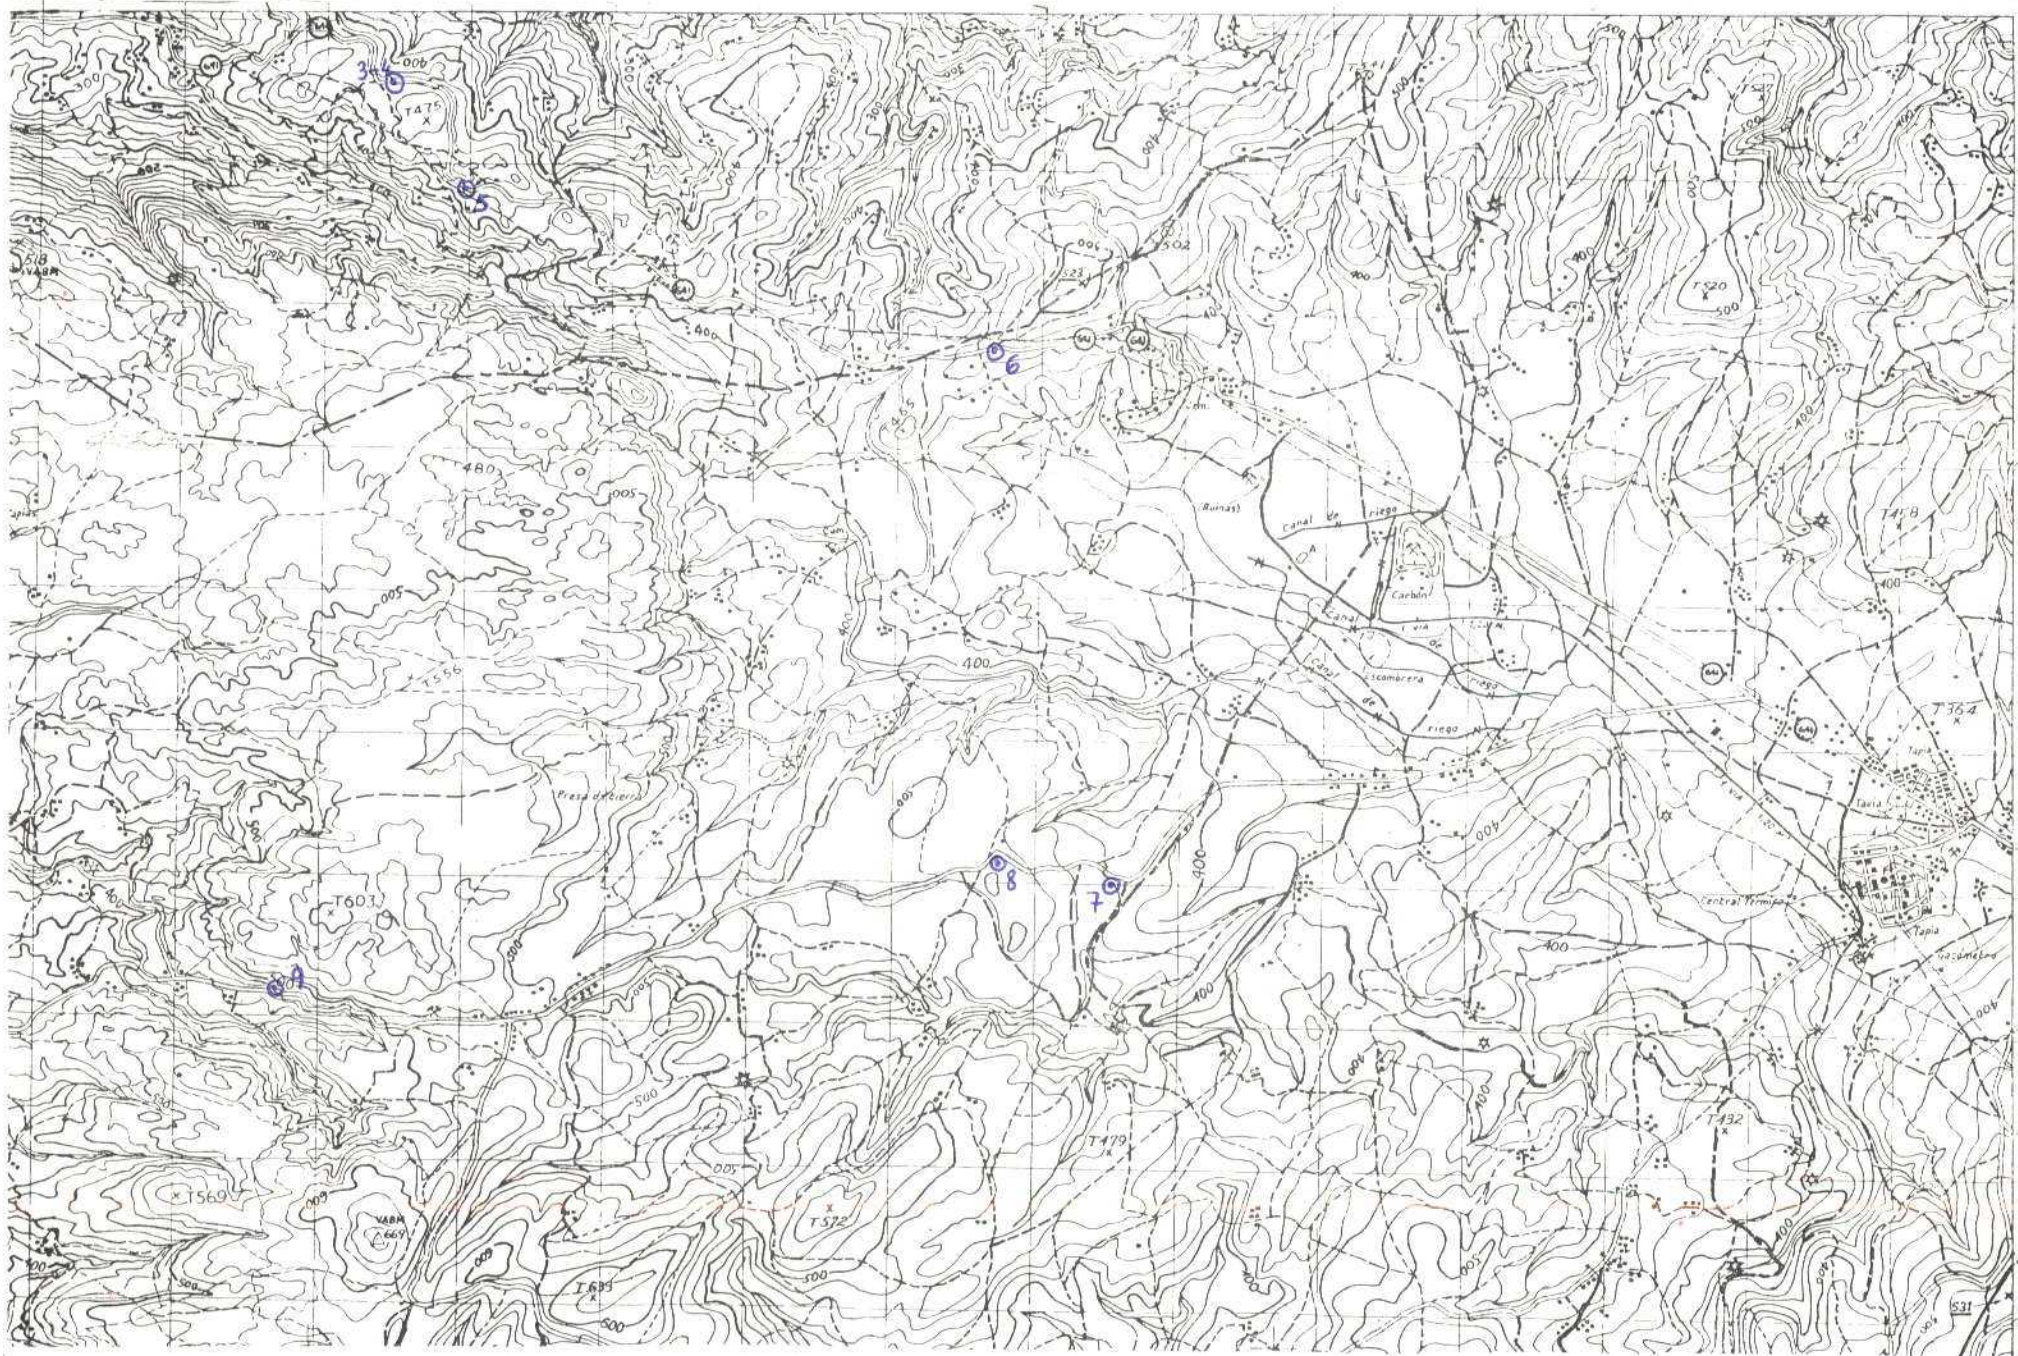



MINISTERIO DE INDUSTRIA
DIRECCION GENERAL DE MINAS
INSTITUTO GEOLOGICO Y MINERO DE ESPAÑA

PLAN NACIONAL DE LA MINERIA. MAPA GEOLOGICO NACIONAL A ESCALA 1:50.000
MAGNA

FICHA DE CONTROL DEL TRABAJO DE CAMPO MCC1

DATOS A RELLENAR POR EL IGME

CONTROL	FECHA	OBSERVACIONES
LIBRETA DE CAMPO		
MUESTRAS LABORATORIO		
CARTOGRAFIA		
ESTACIONES VISITADAS		
OBSERVACIONES		

EL SUPERVISOR DEL PROYECTO

DATOS A RELLENAR POR EL IGME								
Nº de la hoja 150.000				Nº del documento				
1	2	3	4	5	6	7	8	9
0	6	0	4	3	e	1	2	2

DATOS A RELLENAR POR EL IGME			
Nº de la hoja 150.000			
1	2	3	4
1	B	T	P

DATOS A RELLENAR POR EL IGME															
Recibido						Ref. Control				Perforado				Verificado	
71	72	73	74	75	76	77	78	79	80					AB.	
2	3	0	3	7	3										

DATOS A RELLENAR POR EL CONSULTOR																																
CON NÚMEROS																CON UNOS EN CASO ALTERNATIVO																
NÚMERO DE LA ESTACION		Fecha			PROYECTO		MUESTRA		MUESTRA		MUESTRA		MUESTRA		MUESTRA		MUESTRA		MUESTRA		MUESTRA		MUESTRA		MUESTRA		MUESTRA		MUESTRA		MUESTRA	
1	2	3	4	5	6	7	8	9	10	11	12	13	14	15	16	17	18	19	20	21	22	23	24	25	26	27	28	29	30	31	32	
0	0	1	0	0	7	0	2	7	3	1																						

EL CONSULTOR DEBERÁ MARCAR SOBRE EL MAPA LAS ESTACIONES CON SU NÚMERO DE REFERENCIA EN AZUL Y LOS CORTES REALIZADOS SOBRE EL TERRENO EN ROJO.

DATOS A RELLENAR POR EL CONSULTOR																																
CON NÚMEROS																CON UNOS EN CASO ALTERNATIVO																
NÚMERO DE LA ESTACION		Fecha			PROYECTO		MUESTRA		MUESTRA		MUESTRA		MUESTRA		MUESTRA		MUESTRA		MUESTRA		MUESTRA		MUESTRA		MUESTRA		MUESTRA		MUESTRA		MUESTRA	
1	2	3	4	5	6	7	8	9	10	11	12	13	14	15	16	17	18	19	20	21	22	23	24	25	26	27	28	29	30	31	32	

EQUIPO DE RECEPCION DEL IGME

EL CONSULTOR

[Firma]



MINISTERIO DE INDUSTRIA
DIRECCION GENERAL DE MINAS
INSTITUTO GEOLOGICO Y MINERO DE ESPAÑA

PLAN NACIONAL DE LA MINERIA, MAPA GEOLOGICO NACIONAL A ESCALA 1:50.000
MAGNA

FICHA DE CONTROL DEL TRABAJO DE CAMPO MCC1


26

DATOS A RELLENAR POR EL IGME

CONTROL	FECHA	OBSERVACIONES
LIBRETA DE CAMPO		
MUESTRAS LABORATORIO		
CARTOGRAFIA		
ESTACIONES VISITADAS		
OBSERVACIONES:		

EL SUPERVISOR DEL PROYECTO


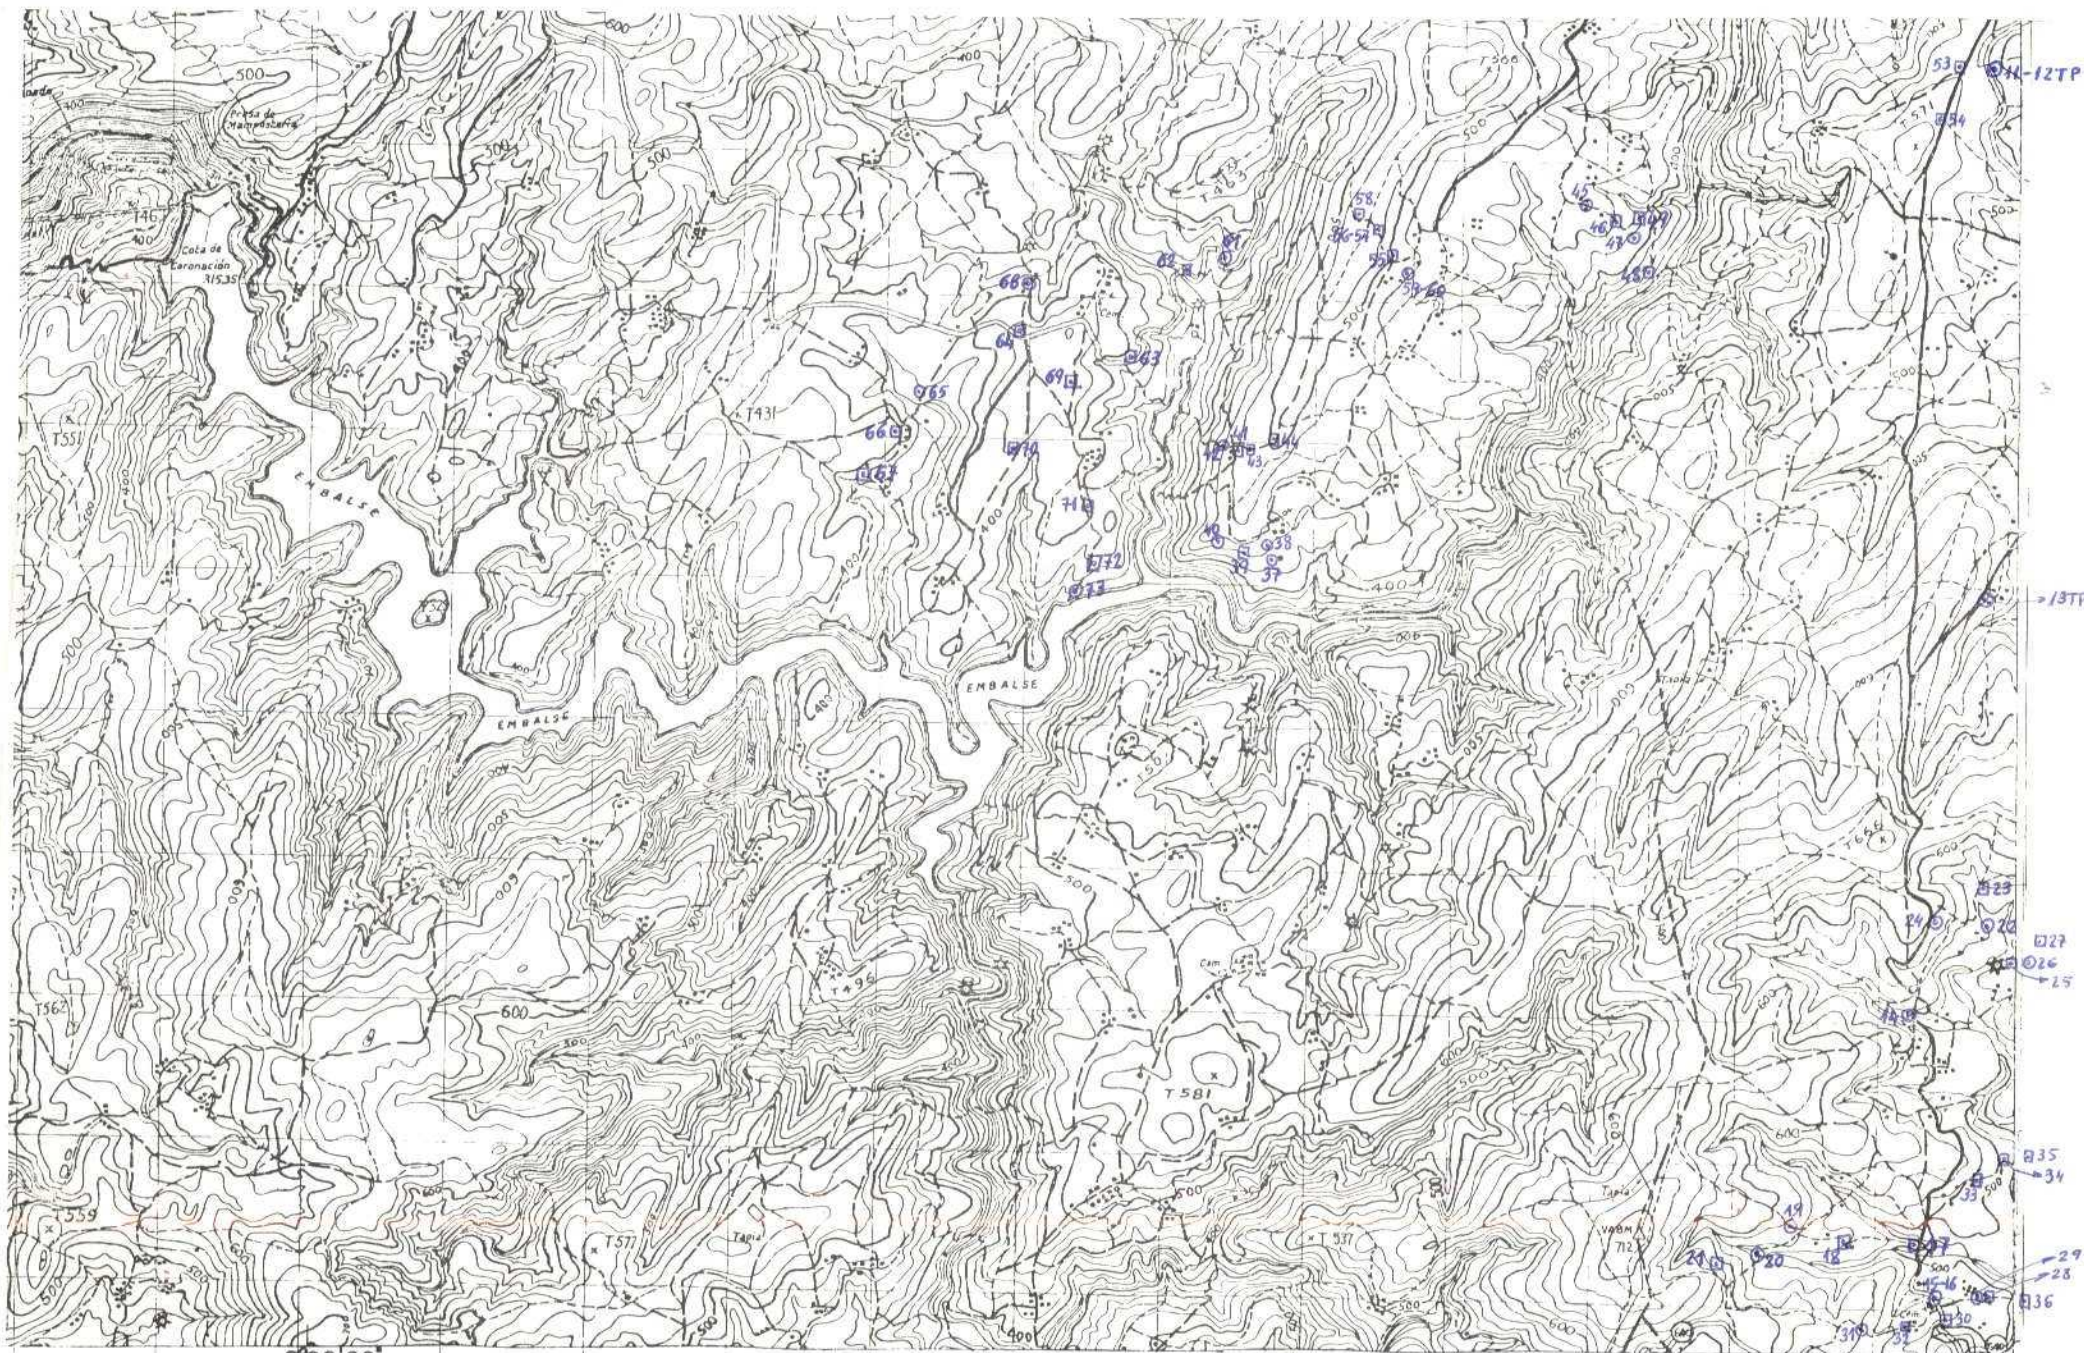



MINISTERIO DE INDUSTRIA
DIRECCION GENERAL DE MINAS
INSTITUTO GEOLOGICO Y MINERO DE ESPAÑA

PLAN NACIONAL DE LA MINERIA. MAPA GEOLOGICO NACIONAL A ESCALA 1:50.000
MAGNA

FICHA DE CONTROL DEL TRABAJO DE CAMPO MCC1

24

DATOS A RELLENAR POR EL IGME

CONTROL	FECHA	OBSERVACIONES
LIBRETA DE CAMPO		
MUESTRAS, LABORATORIO		
CARTOGRAFIA		
ESTACIONES VISITADAS		
OBSERVACIONES:		

EL SUPERVISOR DEL PROYECTO



[illegible]

J. O. S. T.



MINISTERIO DE INDUSTRIA
DIRECCION GENERAL DE MINAS
INSTITUTO GEOLOGICO Y MINERO DE ESPAÑA

PLAN NACIONAL DE LA MINERIA. MAPA GEOLOGICO NACIONAL A ESCALA 1:50.000
MAGNA

FICHA DE CONTROL DEL TRABAJO DE CAMPO MCC1

DATOS A RELLENAR POR EL IGME

CONTROL	FECHA	OBSERVACIONES
LIBRETA DE CAMPO		
MUESTRAS LABORATORIO		
CARTOGRAFIA		
ESTACIONES VISITADAS		
OBSERVACIONES:		

EL SUPERVISOR DEL PROYECTO



DATOS A RELLE POR EL CONSUL			
10	11	12	13
I BAH			

[illegible]

EL CONSULTOR

PARA UN CONTROL CORRECTO DE LA MARCHA DEL TRABAJO DE CAMPO EL CONSULTOR DEBERÁ
 INVIAR ENTRE LOS DÍAS 1 y 7 y 16 y 22 DE CADA MES SUS HOJAS AL INSTITUTO GEOLOGICO Y
 MINERO DE ESPAÑA DIVISION DE GEOLOGIA Y MINERAS 23 MADRID 3



MINISTERIO DE INDUSTRIA
DIRECCION GENERAL DE MINAS
INSTITUTO GEOLOGICO Y MINERO DE ESPAÑA


PLAN NACIONAL DE LA MINERIA. MAPA GEOLOGICO NACIONAL A ESCALA 1:50.000
MAGNA

FICHA DE CONTROL DEL TRABAJO DE CAMPO MCC1

DATOS A RELLENAR POR EL IGME

CONTROL	FECHA	OBSERVACIONES
LIBRETA DE CAMPO		
MUESTRAS LABORATORIO		
CARTOGRAFIA		
ESTACIONES VISITADAS		
OBSERVACIONES		

EL SUPERVISOR DEL PROYECTO

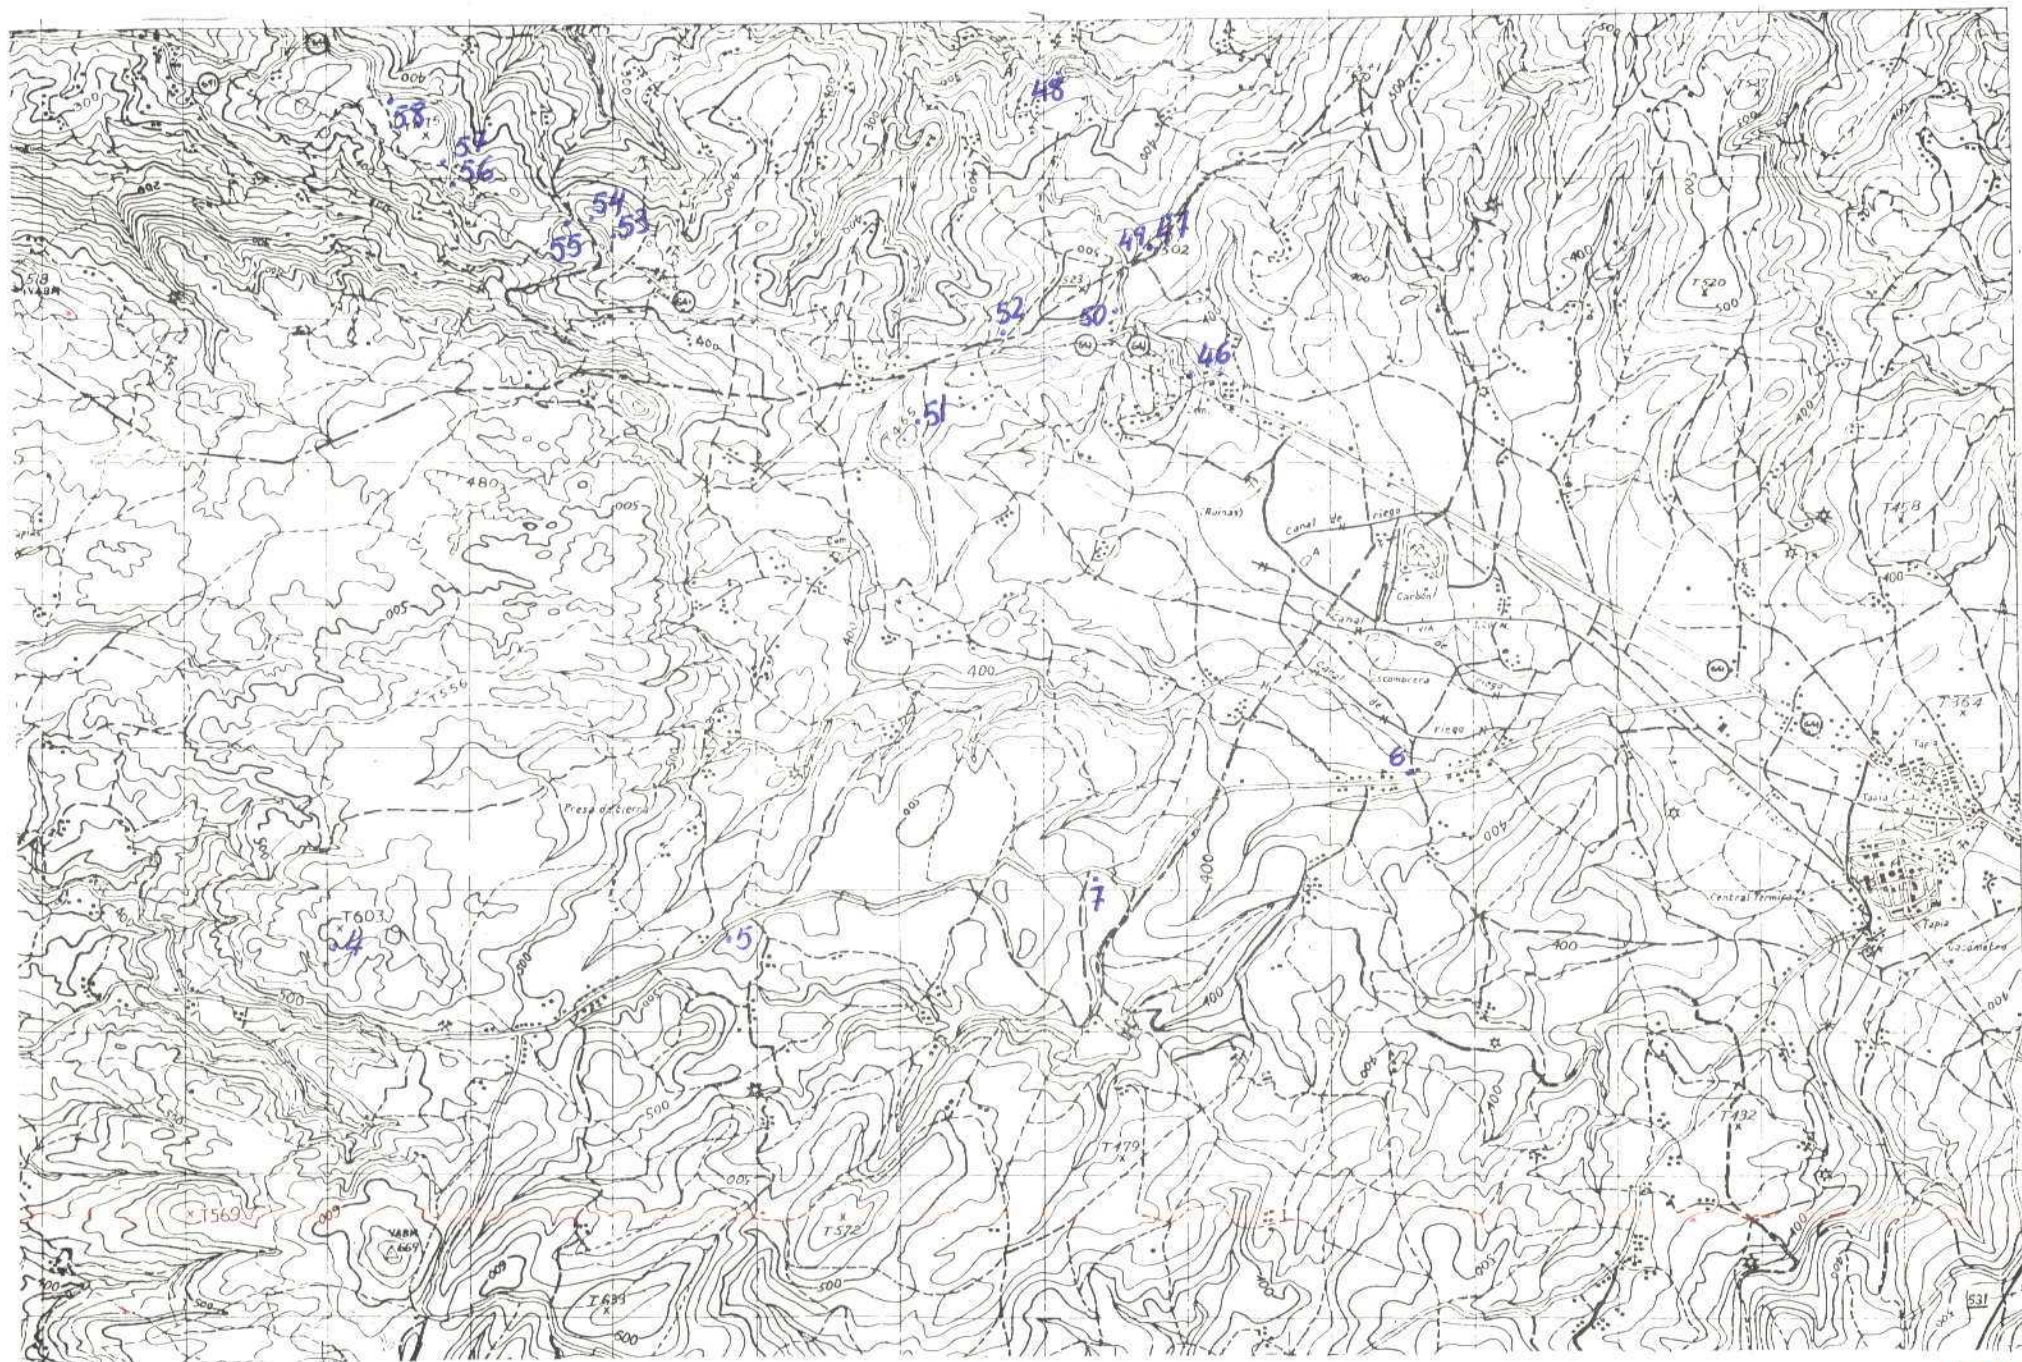

DATOS A RELLENAR POR EL IGME										
Recibido						Ref. Control		Perforado		Verificado
71	72	73	74	75	76	77	78	79	80	
2	4	0	9	7	3					



MINISTERIO DE INDUSTRIA
DIRECCION GENERAL DE MINAS
INSTITUTO GEOLOGICO Y MINERO DE ESPAÑA

PLAN NACIONAL DE LA MINERIA. MAPA GEOLOGICO NACIONAL A ESCALA 1:50.000
MAGNA

FICHA DE CONTROL DEL TRABAJO DE CAMPO MCC1

DATOS A RELLENAR POR EL IGME

CONTROL	FECHA	OBSERVACIONES
LIBRETA DE CAMPO		
MUESTRAS LABORATORIO		
CARTOGRAFIA		
ESTACIONES VISITADAS		
OBSERVACIONES:		

EL SUPERVISOR DEL PROYECTO



DATOS A RELLENAR POR EL IGME											
Recibido						Ref. Control		Perforado		Verificado	
T1	T2	T3	T4	T5	T6	T7	T8	T9	T0		
2	4	0	9	7	3						

[illegible]

EL CONSULTOR



MINISTERIO DE INDUSTRIA
DIRECCION GENERAL DE MINAS
INSTITUTO GEOLOGICO Y MINERO DE ESPAÑA

PLAN NACIONAL DE LA MINERIA. MAPA GEOLOGICO NACIONAL A ESCALA 1:50.000
MAGNA

FICHA DE CONTROL DEL TRABAJO DE CAMPO MCC1


DATOS A RELLENAR POR EL IGME

CONTROL	FECHA	OBSERVACIONES
LIBRETA DE CAMPO		
MUESTRAS LABORATORIO		
CARTOGRAFIA		
ESTACIONES VISITADAS		
OBSERVACIONES		

EL SUPERVISOR DEL PROYECTO

IGME
IGAH

ISAH

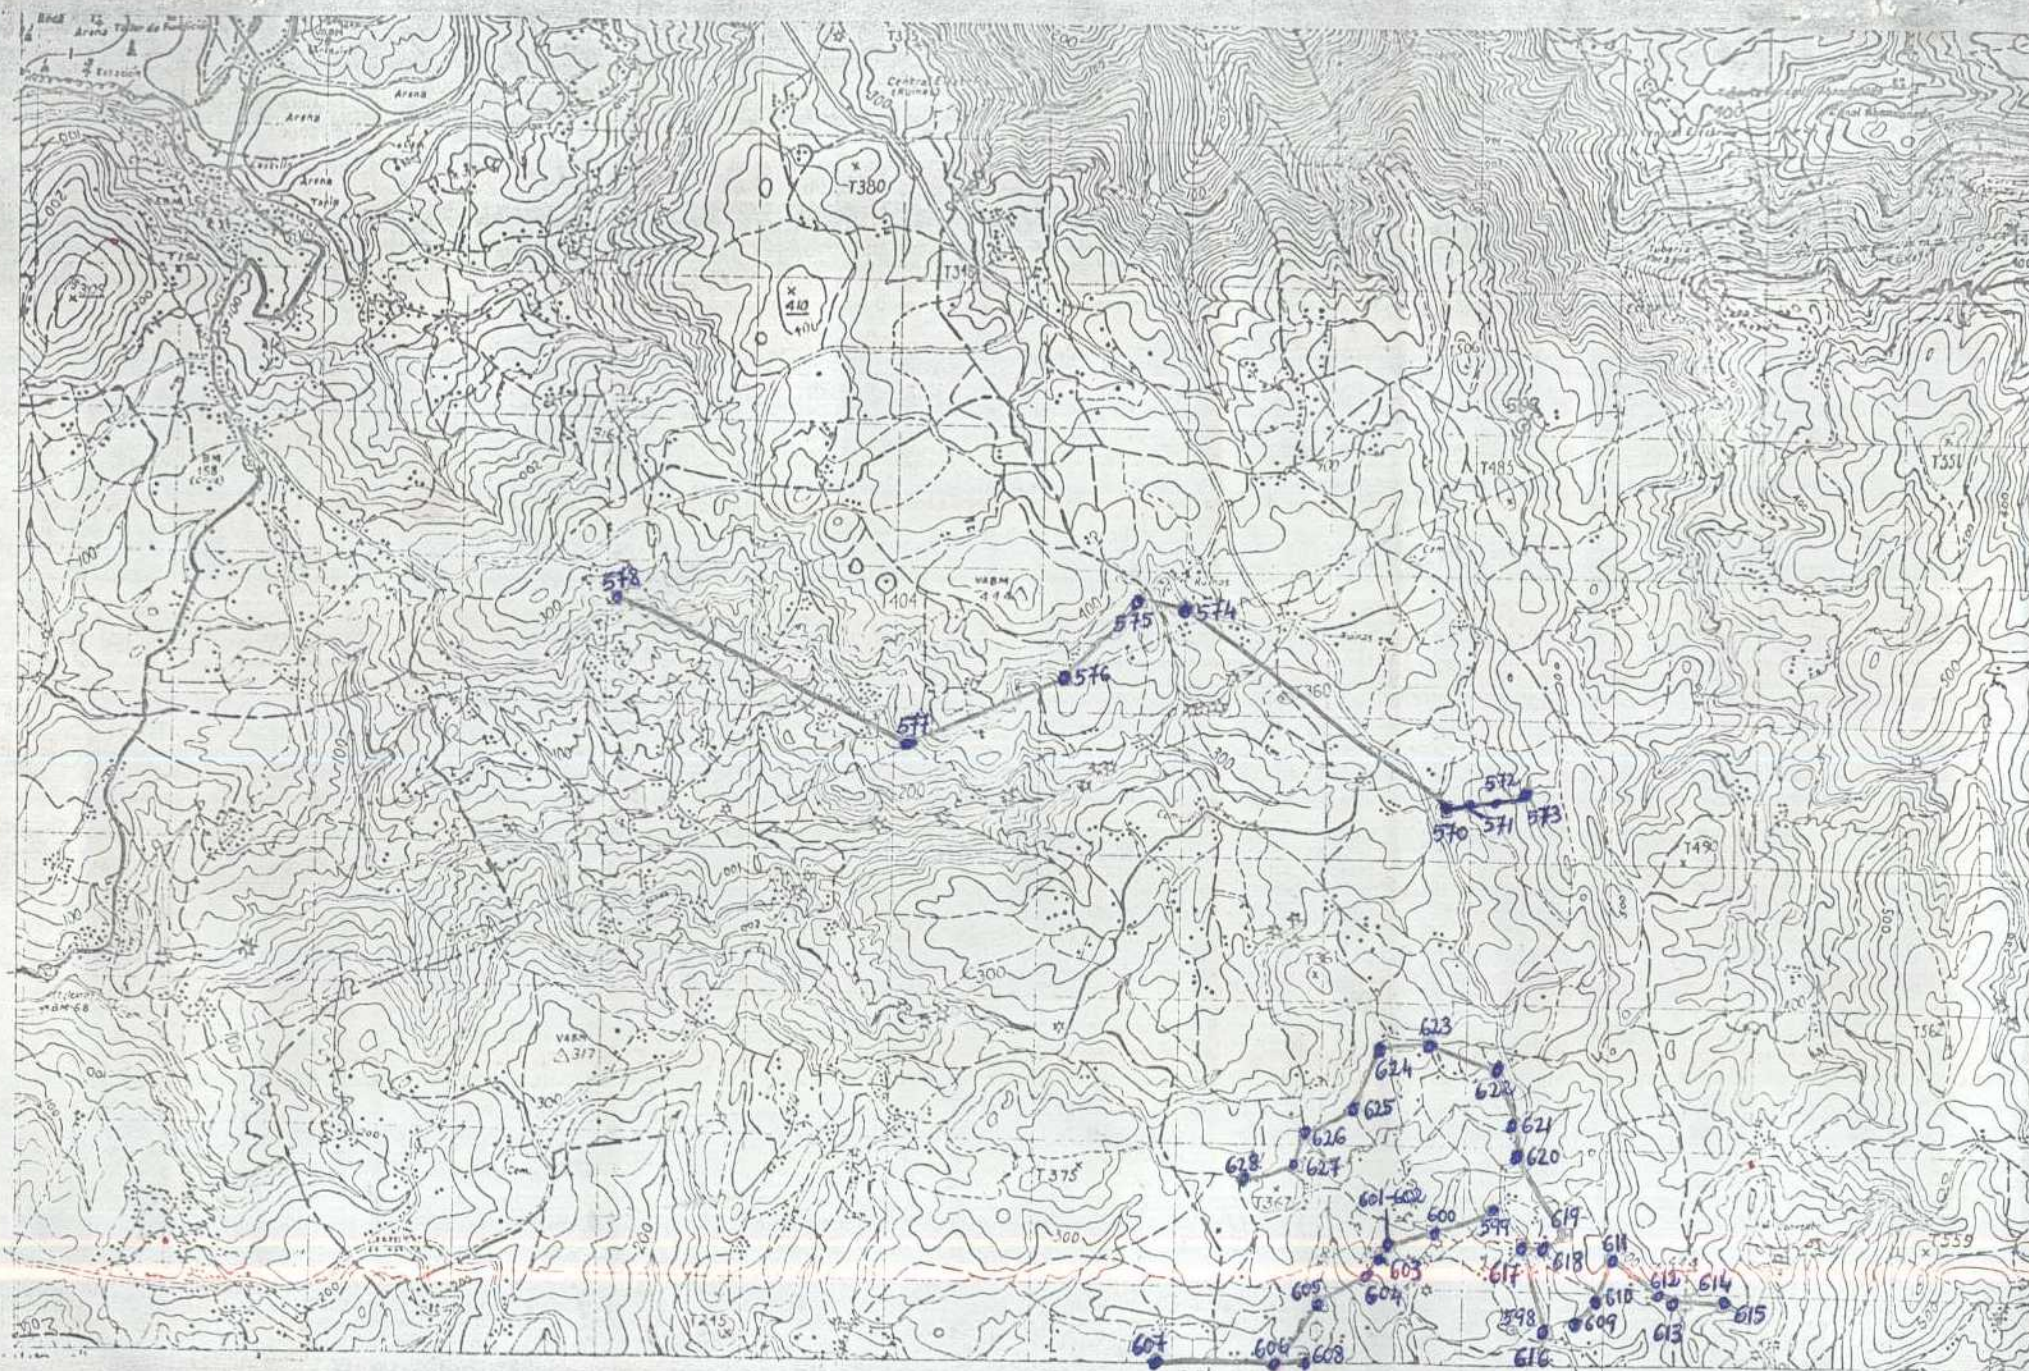

DATOS A RELLENAR POR EL IGME									
Nº de la hoja 150.000				Nº del documento					
1	2	3	4	5	6	7	8	9	
0	6	0	4	1	0	1	2	1	

18 FF

DATOS A RELLENAR POR EL IGME															
Recibido				Ref. Control		Perforado				Verificado					
71	72	73	74	75	76	77	78	79	80						

NÚMERO DE LA ESTACIÓN	FECHA	24	25	26	27	28	29	30	31	32	33	34	35	36	37	38	39	40	41	42	43	44	45	46	47	48	49	50
0569	200673	/	/														/	/										
570		/	/														/	/										
571		/	/	/													/	/										
572		/	/	/													/	/										
573		/	/	/													/	/										
574		/	/	/													/	/										
575		/	/	/													/	/										
576		/	/	/													/	/										
577		/	/	/													/	/										
578		/	/	/													/	/										
0598	220673	/	/														/	/										
599		/	/	/													/	/										
600		/	/	/													/	/										
EL CONSULTOR DEBERÁ MARCAR SOBRE EL MAPA LAS ESTACIONES CON SU NÚMERO DE REFERENCIA (EN AZUL) Y LOS CORTES REALIZADOS SOBRE EL TERRENO (EN ROJO).
PARA UN CONTROL CORRECTO DE LA MARCHEA DEL TRABAJO DE CAMPO EL CONSULTOR DEBERÁ ENVIAR ENTRE LOS DÍAS 22 Y 25 DE CADA MES ESTAS HOJAS AL INSTITUTO GEOLOGICO Y MINERO DE ESPAÑA, DIVISION DE GEOLOGIA, C/RIOS ROSAS, 23 - MADRID 3.

NÚMERO DE LA ESTACIÓN	FECHA	24	25	26	27	28	29	30	31	32	33	34	35	36	37	38	39	40	41	42	43	44	45	46	47	48	49	50
617	220673	/	/														/	/										
618		/	/	/													/	/										
619		/	/	/													/	/										
620		/	/	/													/	/										
621		/	/	/													/	/										
622		/	/	/													/	/										
623		/	/	/													/	/										
624		/	/	/													/	/										
625		/	/	/													/	/										
626		/	/	/													/	/										
627		/	/	/													/	/										
628		/	/	/													/	/										

EQUIPO DE REFERENCIA DEL IGME

EL CONSULTOR

Handwritten signature and date

