



MINISTERIO DE INDUSTRIA
DIRECCION GENERAL DE MINAS
INSTITUTO GEOLOGICO Y MINERO DE ESPAÑA

HC-677

PLAN NACIONAL DE LA MINERIA. MAPA GEOLOGICO NACIONAL A ESCALA 1:50.000

MAGNA

FICHA DE CONTROL DEL TRABAJO DE CAMPO MCC1

Datos a rellenar por el Consultor											Datos a rellenar por el IGME																		
Nº de la hoja 1:50.000				cuadrante	Consultor			Página	Espec. realiz. la estación	RECIBIDO						REF. CONTROL				PERFORADO				VERIFICADO					
1	2	3	4	5	6	7	8	9	10	11	71	72	73	74	75	76	77	78	79	80									
1	3	0	4	4	A	D			6	6	1	9	1	2	7	2	M	C	C	1	A.B.				Vila				


CONFORME
EL CONSULTOR

FIRMA

Traves

[Firma]

ESQUEMA DE NUMERACION DE LOS CUADRANTES

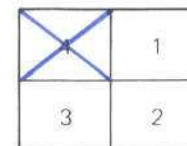


353

DATOS A RELLENAR POR EL IGME

CONTROL	FECHA	OBSERVACIONES
LIBRETA DE CAMPO		
MUESTRAS. LABORATORIO		
CARTOGRAFIA		
ESTACIONES VISITADAS		
OBSERVACIONES:		

EL SUPERVISOR DEL PROYECTO

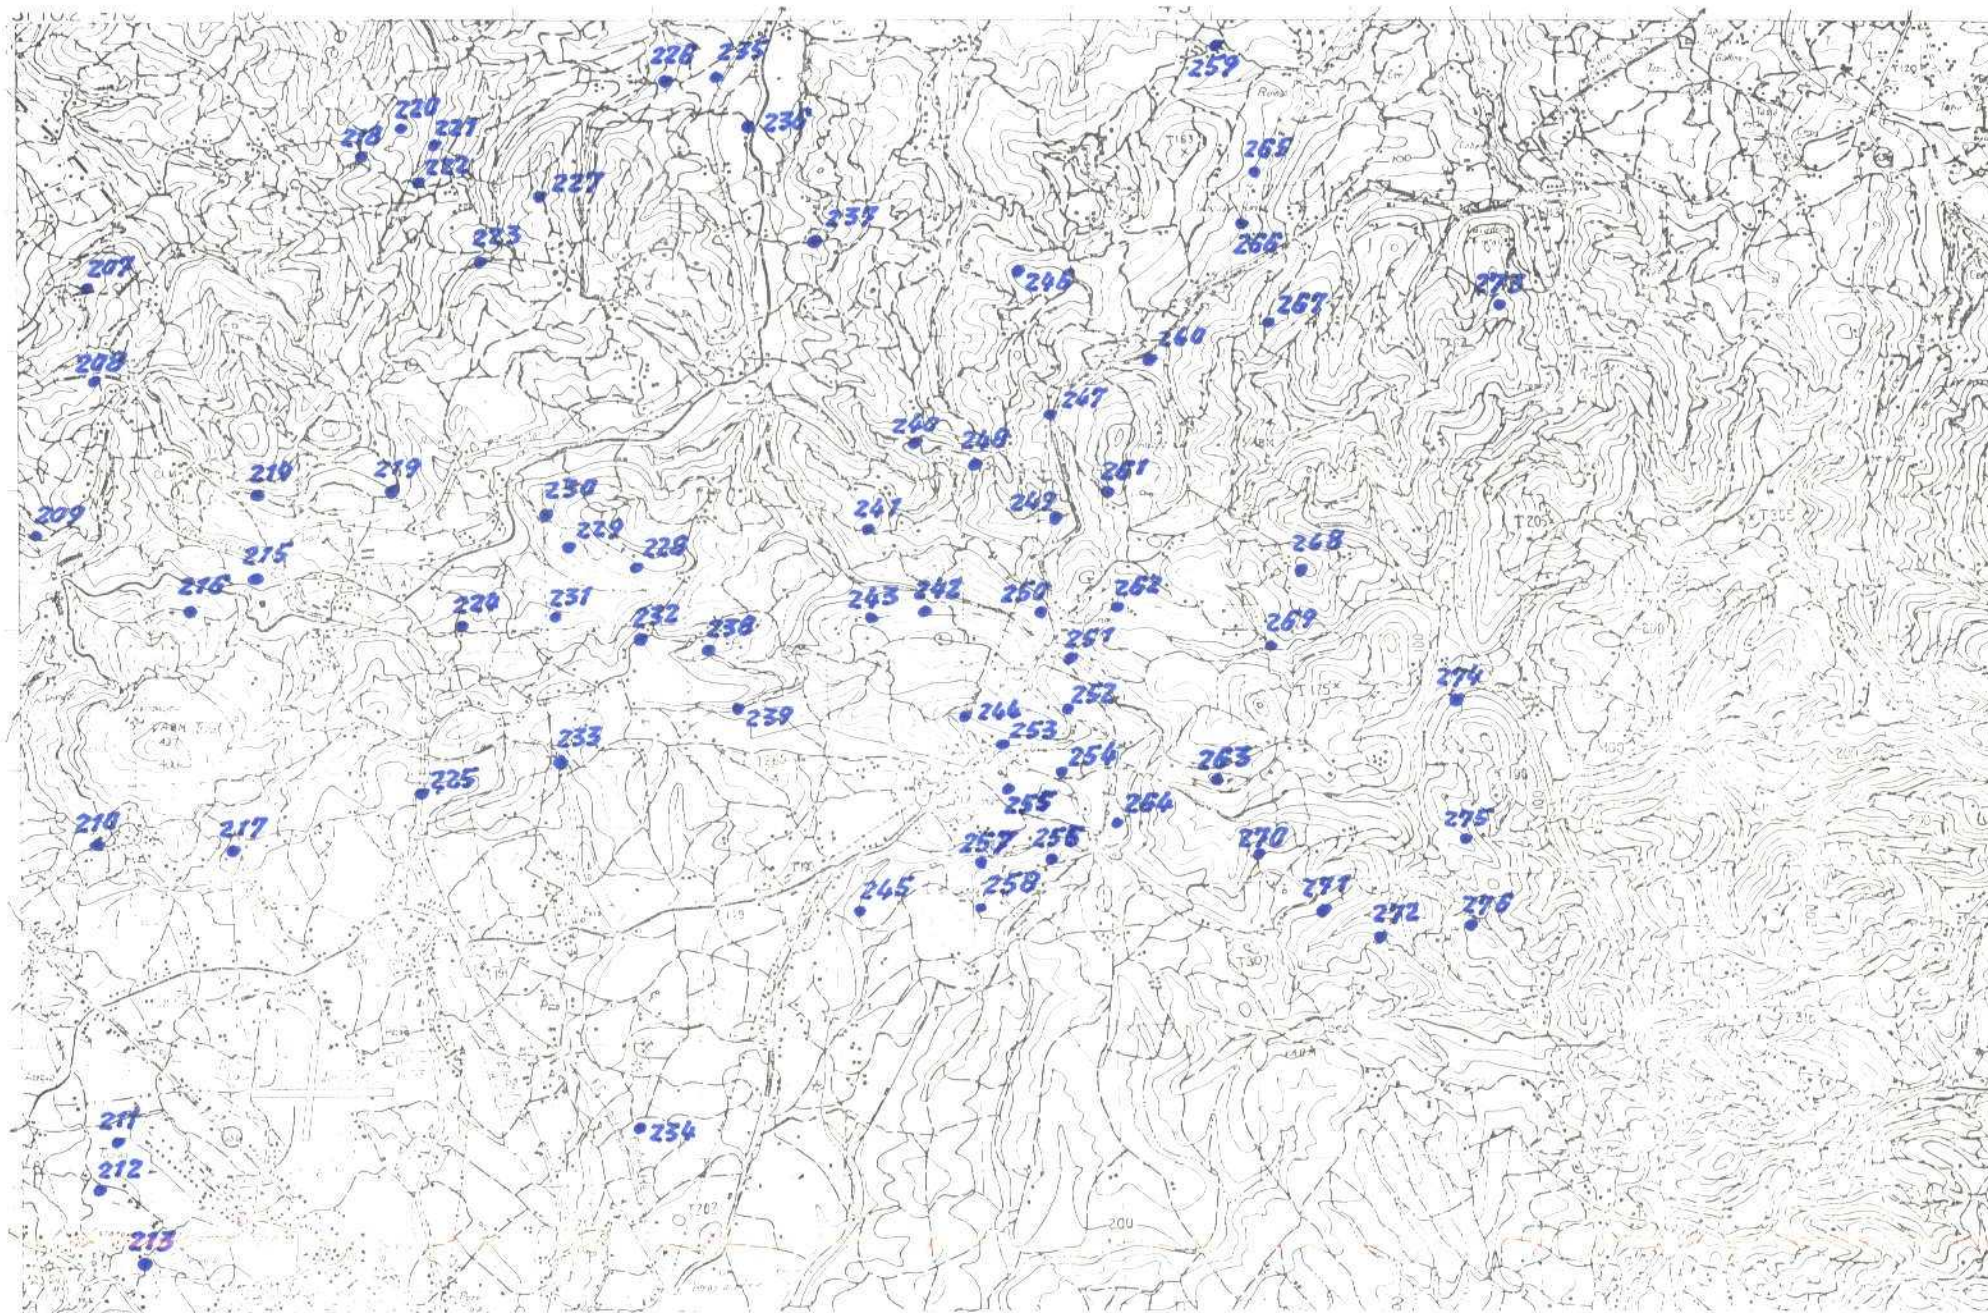

EL CONSULTOR DEBERA MARCAR SOBRE EL MAPA LAS ESTACIONES CON SU NUMERO DE REFERENCIA Y EN AZUL LOS CONTORNOS REALIZADOS SOBRE EL TERRENO (EN ROJO).
PARA UN CONTROL CORRECTO DE LA MARCHEA DEL TRABAJO DE CAMPO EL CONSULTOR DEBERA ENVIAR LOS DIAS 1 Y 15 DE CADA MES ESTAS HOJAS AL INSTITUTO GEOLOGICO Y MINERO DE ESPAÑA, DIVISION DE GEOLOGIA Y CIENCIAS ROSAS 23-MADRID-3



MINISTERIO DE INDUSTRIA
DIRECCION GENERAL DE MINAS
INSTITUTO GEOLOGICO Y MINERO DE ESPAÑA

MC-616

PLAN NACIONAL DE LA MINERIA. MAPA GEOLOGICO NACIONAL A ESCALA 1:50.000
MAGNA

FICHA DE CONTROL DEL TRABAJO DE CAMPO MCC1


Datos a rellenar por el Consultor											Datos a rellenar por el IGME																		
Nº de la hoja 1:50.000				cuadrante	Consultor		Página		Espec. realiz. la estación		RECIBIDO					REF. CONTROL				PERFORADO				VERIFICADO					
1	2	3	4	5	6	7	8	9	10	11	71	72	73	74	75	76	77	78	79	80									
1	3	0	4	4	A	D			7	66	1	9	1	2	7	2	M	C	C	1	A.B.								
											Hina																		

CONFORME
EL CONSULTOR

FIRMA

[Firma]

ESQUEMA DE NUMERACION DE LOS CUADRANTES

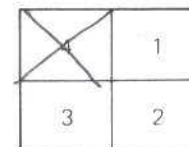


352

DATOS A RELLENAR POR EL IGME

CONTROL	FECHA	OBSERVACIONES
LIBRETA DE CAMPO		
MUESTRAS. LABORATORIO		
CARTOGRAFIA		
ESTACIONES VISITADAS		
OBSERVACIONES:		

EL SUPERVISOR DEL PROYECTO

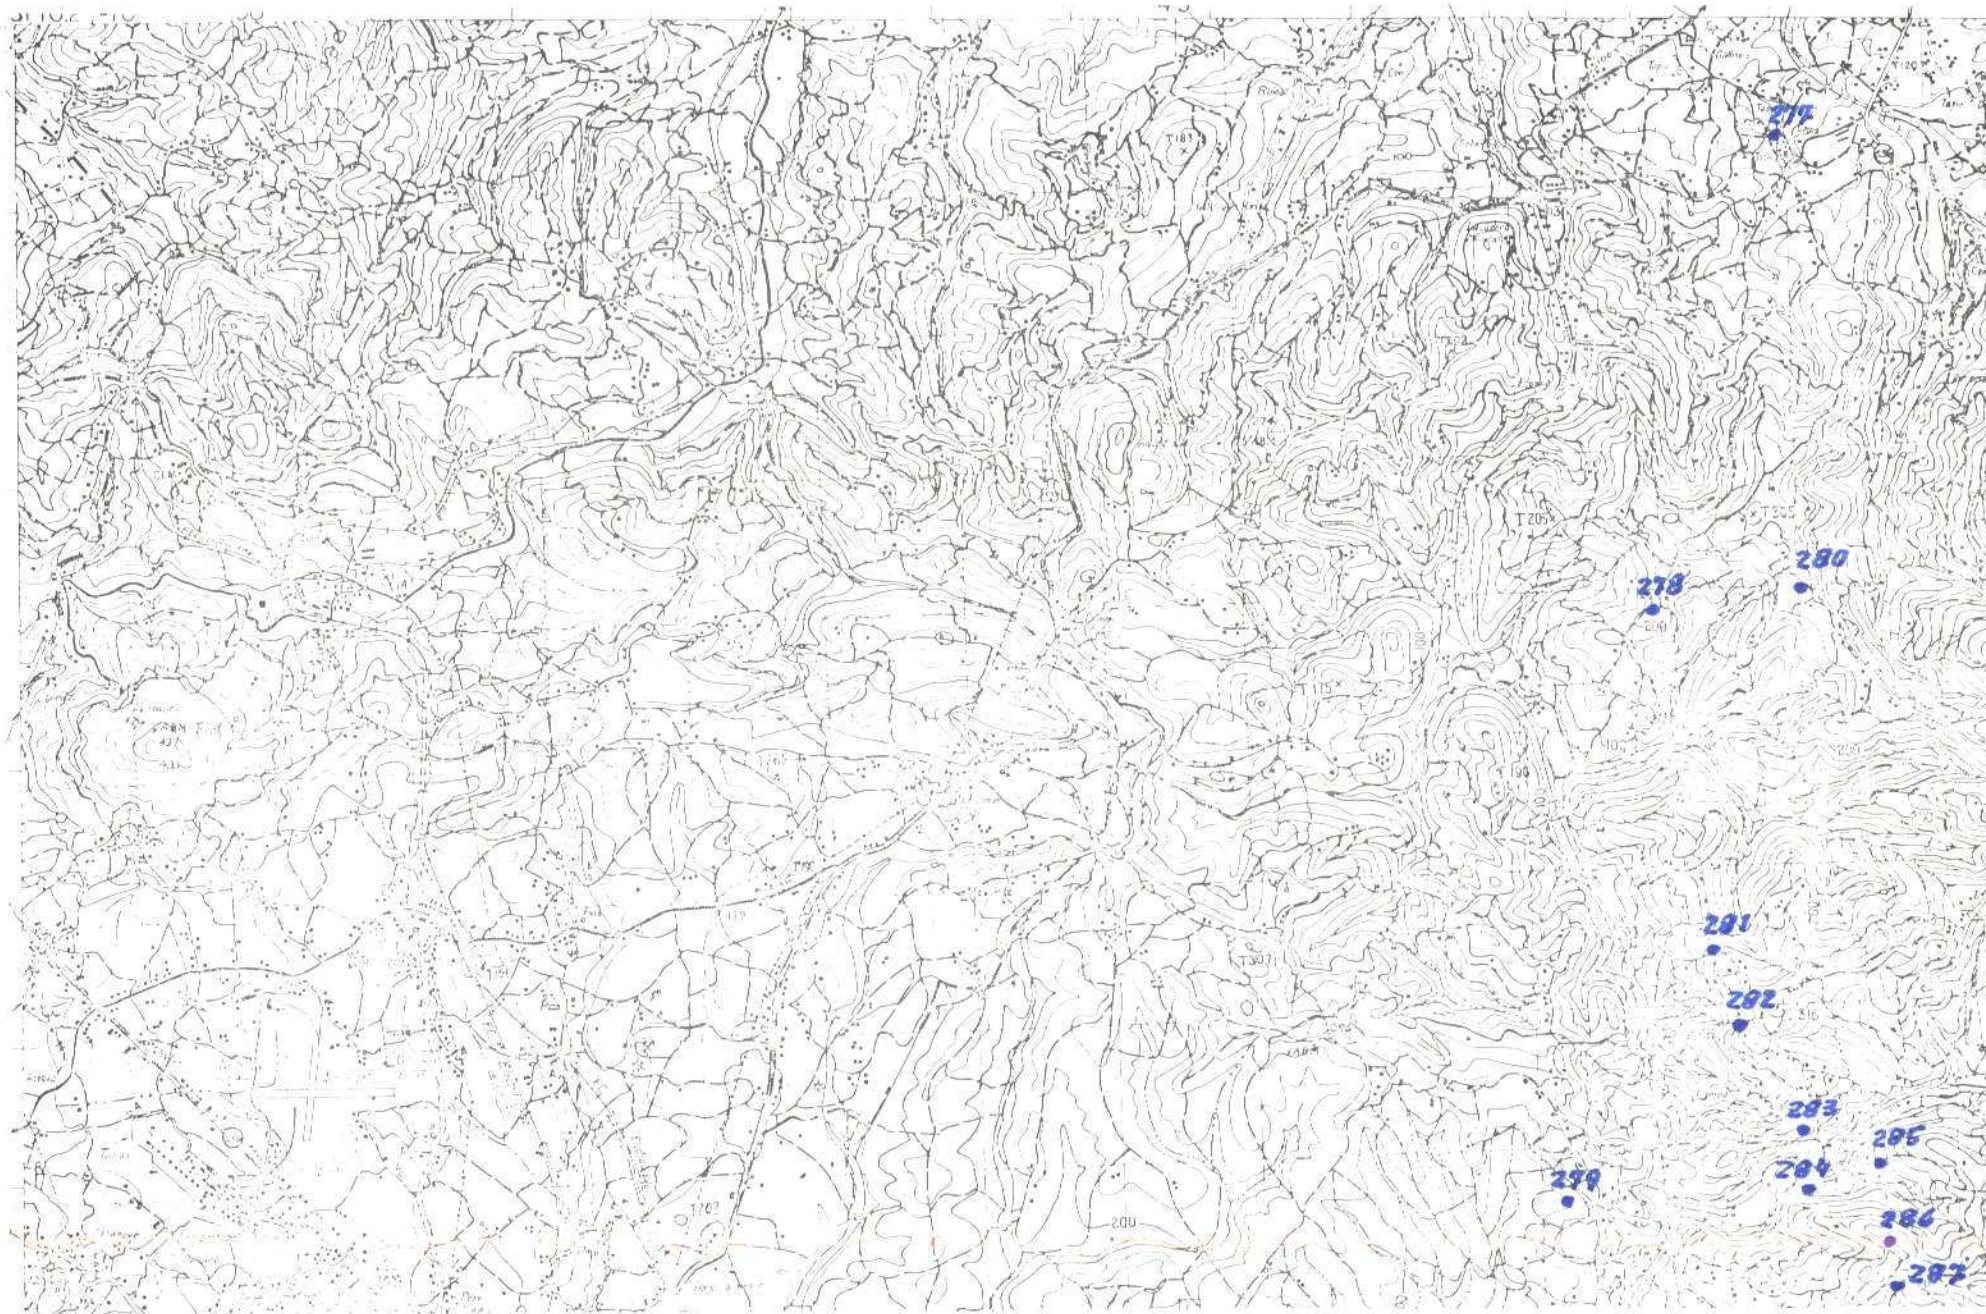

EL CONSULTOR DEBERA MARCAR SOBRE EL MAPA, LAS ESTACIONES CON SU NUMERO DE REFERENCIA (EN AZUL) Y LOS PUNTOS REALIZADOS SOBRE EL TERRENO (EN ROJO).

PARA UN CONTROL CORRECTO DE LA MARCHEA DEL TRABAJO DE CAMPO EL CONSULTOR DEBERA ENVIAR TODOS DIAS Y 15 DE CADA MES ESTAS HOJAS AL INSTITUTO GEOLOGICO Y MINERO DE ESPAÑA, DIVISION DE GEOLOGIA C/ RIOS ROSAS, 23 - MADRID 3.



MINISTERIO DE INDUSTRIA
DIRECCION GENERAL DE MINAS
INSTITUTO GEOLOGICO Y MINERO DE ESPAÑA

PLAN NACIONAL DE LA MINERIA. MAPA GEOLOGICO NACIONAL A ESCALA 1:50.000
MAGNA

FICHA DE CONTROL DEL TRABAJO DE CAMPO MCC1

Datos a rellenar por el Consultor											Datos a rellenar por el IGME																						
Nº de la hoja 1:50.000				Cuadrante		Consultor		Página			Espec. realiz. la es. táctica		RECIBIDO					REF. CONTROL				PERFORADO					VERIFICADO						
1	2	3	4	5	6	7	8	9	10	11	71	72	73	74	75	76	77	78	79	80													
1	3	0	4	3	A	D					5	G	G	1	9	1	2	7	2	M	C	C	1	A.B.					Mina				

CONFORME
EL CONSULTOR

FIRMA

ESQUEMA DE NUMERACION DE LOS CUADRANTES


4	1
3	2

354

DATOS A RELLENAR POR EL IGME

CONTROL	FECHA	OBSERVACIONES
LIBRETA DE CAMPO		
MUESTRAS. LABORATORIO		
CARTOGRAFIA		
ESTACIONES VISITADAS		
OBSERVACIONES:		

EL SUPERVISOR DEL PROYECTO

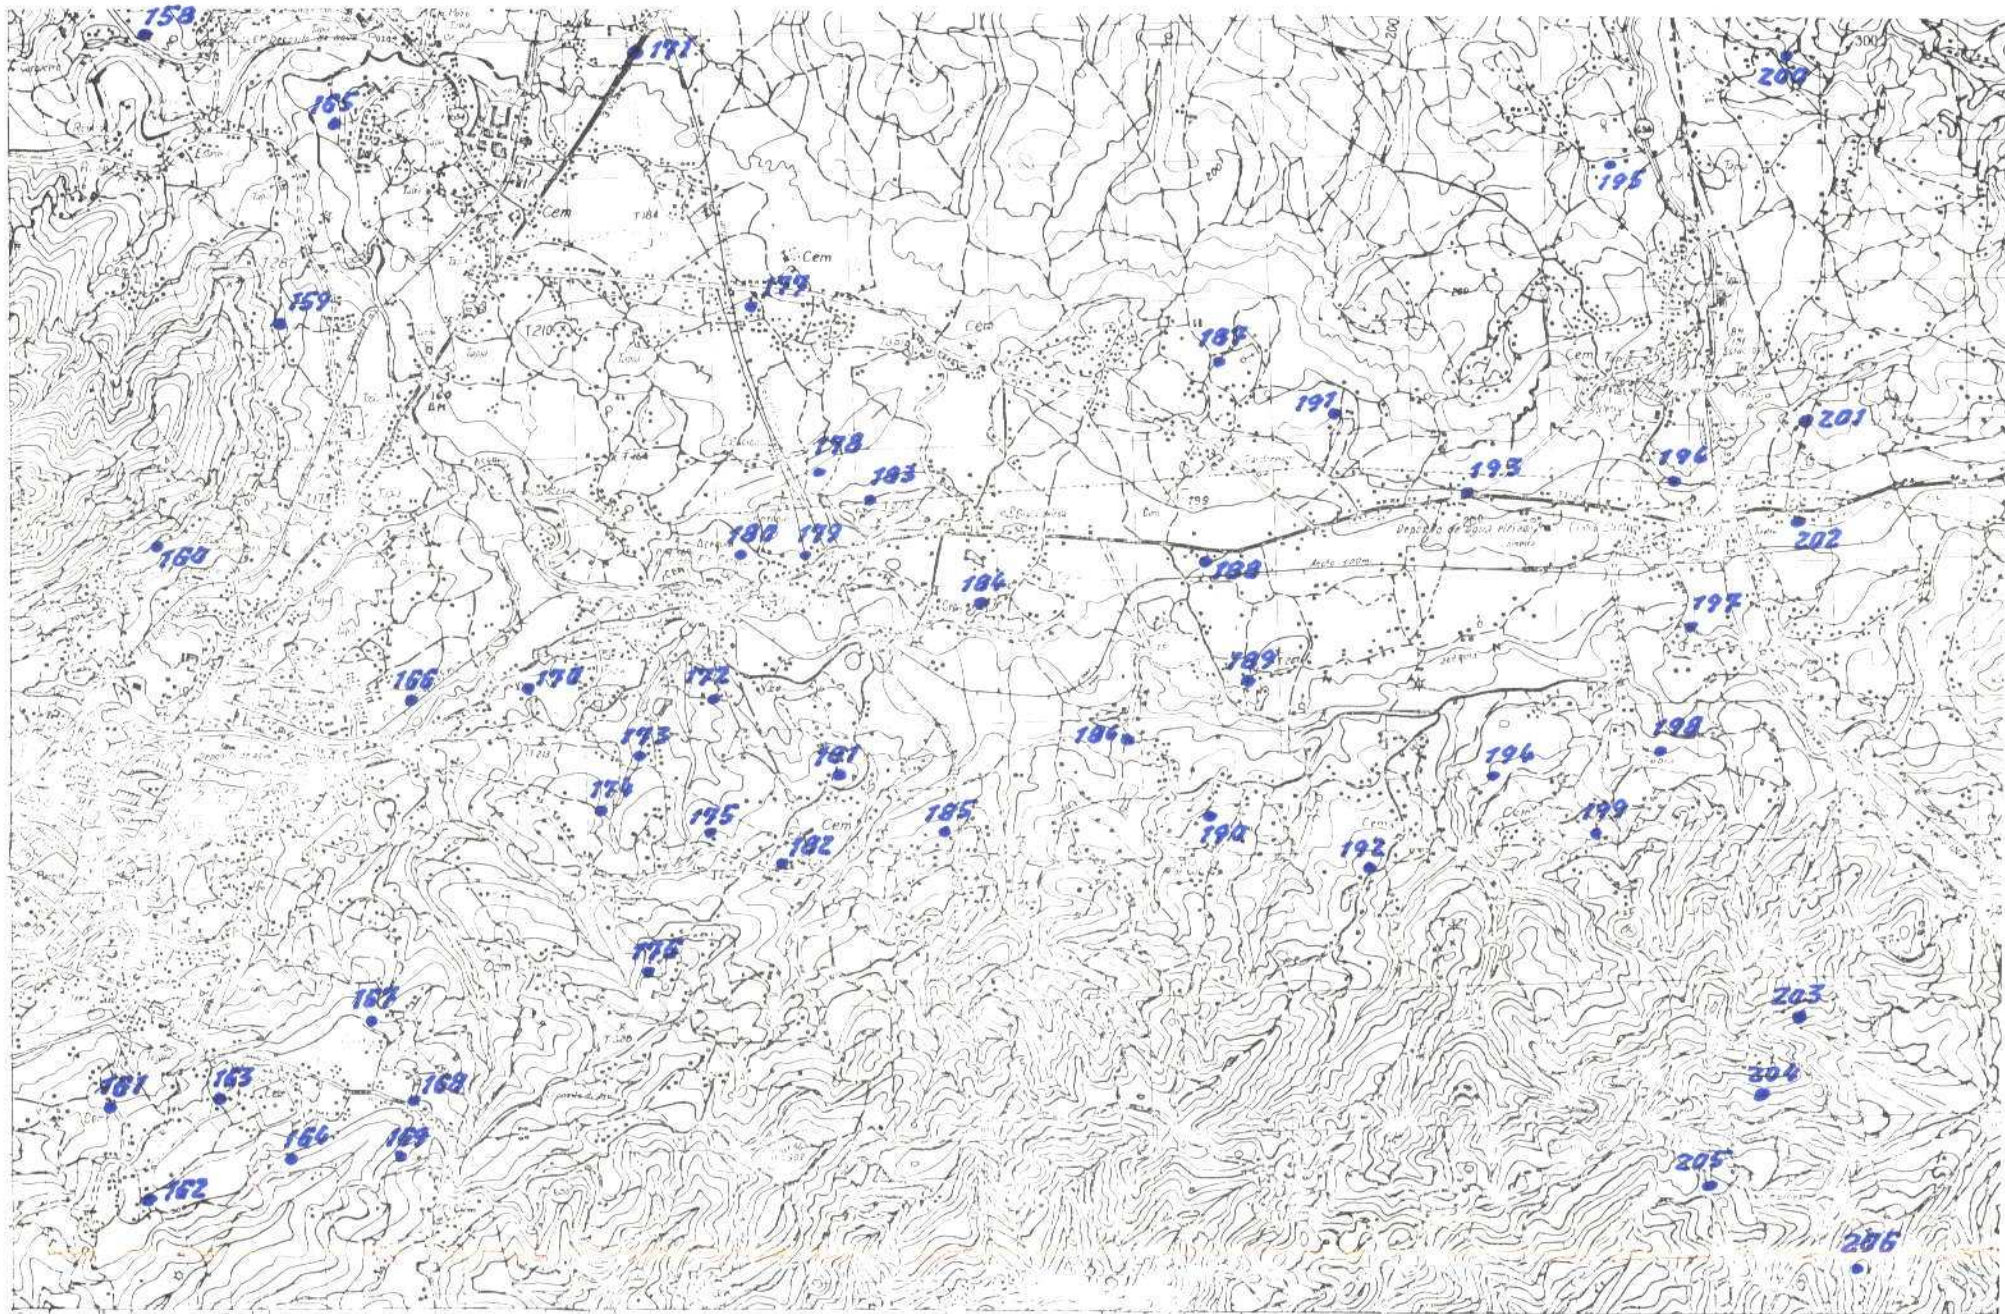

EL CONSULTOR DEBERÁ MARCAR SOBRE EL MAPA LAS ESTACIONES CON SU NÚMERO DE REFERENCIA EN AZUL Y LOS CORREOS REALIZADOS SOBRE EL TERRENO (EN ROJO).
PARA UN CONTROL CORRECTO DE LA MARCHA DEL TRABAJO DE CAMPO EL CONSULTOR DEBERÁ ENTREGAR LOS DÍAS 1 Y 15 DE CADA MES ESTAS HOJAS AL INSTITUTO GEOLOGICO Y MINERO DE ESPAÑA, DIVISION DE GEOLOGIA C/ RIOS ROSAS 73 -MADRID-3



MINISTERIO DE INDUSTRIA
DIRECCION GENERAL DE MINAS
INSTITUTO GEOLOGICO Y MINERO DE ESPAÑA

PLAN NACIONAL DE LA MINERIA. MAPA GEOLOGICO NACIONAL A ESCALA 1:50.000
MAGNA

FICHA DE CONTROL DEL TRABAJO DE CAMPO MCC1

Datos a rellenar por el Consultor											Datos a rellenar por el IGME																					
Nº de la hoja 1:50.000				Cuadrante		Consultor		Página		Espec. realiz. la as. tación		RECIBIDO					REF. CONTROL					PERFORADO					VERIFICADO					
1	2	3	4	5	6	7	8	9	10	11	71	72	73	74	75	76	77	78	79	80												
1	3	0	4	2	A	D					4	6	6	1	9	1	2	7	2	M	C	C	1	A.B.					Hua			

CONFORME:
EL CONSULTOR

FIRMA

ESQUEMA DE NUMERACION DE LOS CUADRANTES

4	1
3	2

355

DATOS A RELLENAR POR EL IGME

CONTROL	FECHA	OBSERVACIONES
LIBRETA DE CAMPO		
MUESTRAS. LABORATORIO		
CARTOGRAFIA		
ESTACIONES VISITADAS		
OBSERVACIONES:		

EL SUPERVISOR DEL PROYECTO






MINISTERIO DE INDUSTRIA
DIRECCION GENERAL DE MINAS
INSTITUTO GEOLOGICO Y MINERO DE ESPAÑA

PLAN NACIONAL DE LA MINERIA. MAPA GEOLOGICO NACIONAL A ESCALA 1:50.000
MAGNA

FICHA DE CONTROL DEL TRABAJO DE CAMPO MCC1

Datos a rellenar por el Consultor										Datos a rellenar por el IGME																	
Nº de la hoja: 1:50.000				Cuadrante	Consultor	Página	Espec. realiz. la estación	RECIBIDO					REF. CONTROL					PERFORADO					VERIFICADO				
1	2	3	4	5	6	7	8	9	10	11	71	72	73	74	75	76	77	78	79	80							
1	3	0	4	2	A	D			3	G	G	1	9	1	2	7	2	M	C	C	1	A.B.					

CONFORME
EL CONSULTOR

FIRMA

[Firma]

[Firma]

ESQUEMA DE NUMERACION DE LOS CUADRANTES


4	1
3	2

356

DATOS A RELLENAR POR EL IGME

CONTROL	FECHA	OBSERVACIONES
LIBRETA DE CAMPO		
MUESTRAS. LABORATORIO		
CARTOGRAFIA		
ESTACIONES VISITADAS		
OBSERVACIONES:		

EL SUPERVISOR DEL PROYECTO

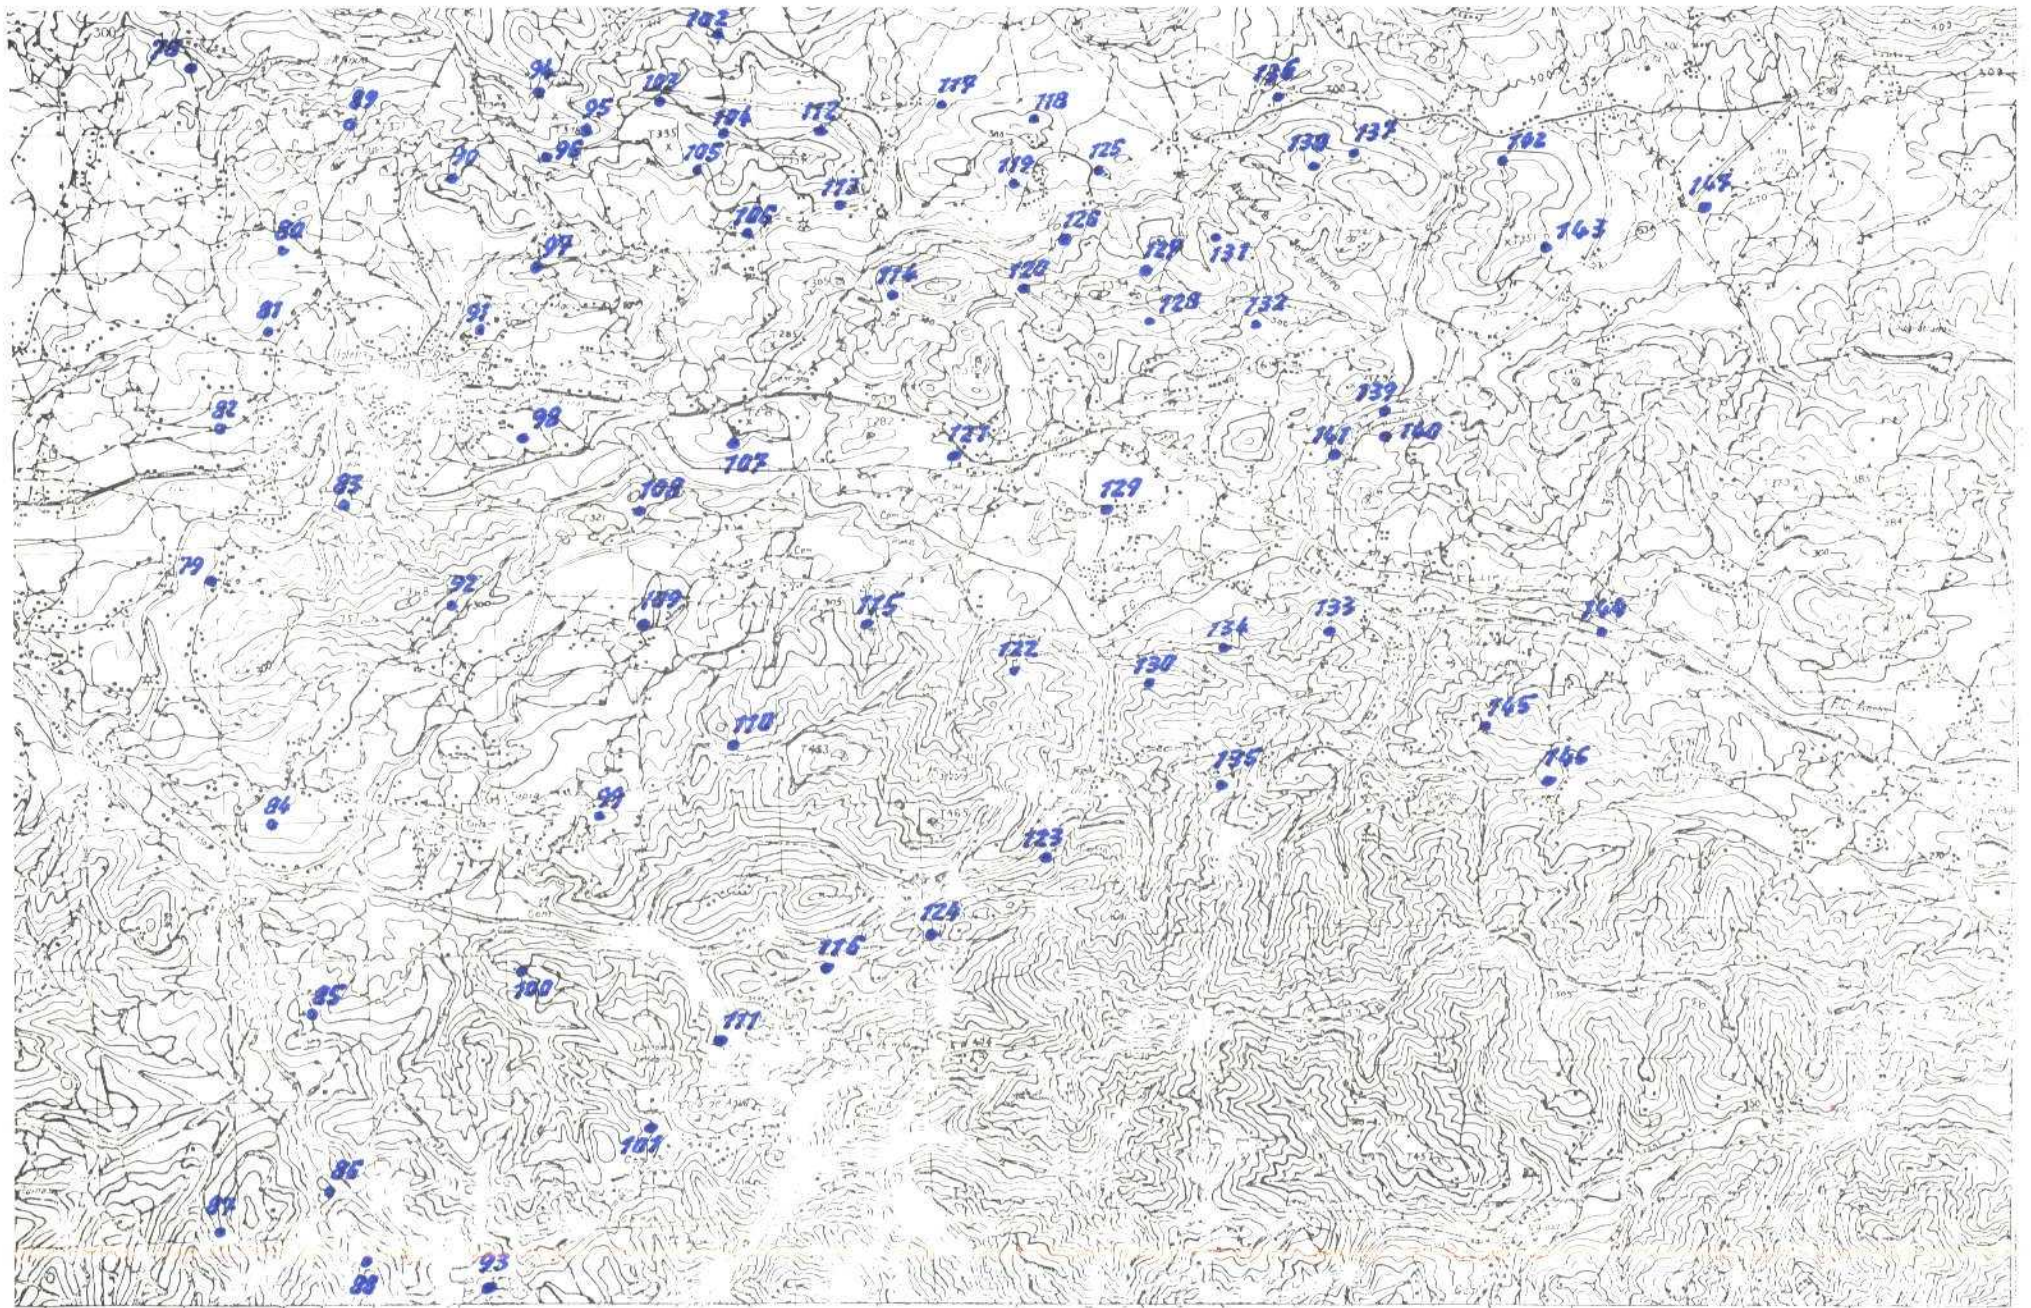

EL CONSULTOR DEBERA MARCAR SOBRE EL MAPA LAS ESTACIONES CON SU NUMERO DE REFERENCIA (E-6-25-1) Y LOS CORTES REALIZADOS SOBRE EL TERRENO (EN ROJO).

PARA UN CONTROL CORRECTO DE LA MARCHA DEL TRABAJO DE CAMPO EL CONSULTOR DEBERA ENVIAR LOS DIAS 1 Y 15 DE CADA MES ESTAS HOJAS AL INSTITUTO GEOLOGICO Y MINERO DE ESPAÑA, DIVISION DE GEOLOGIA C. RÍOS ROSAS 23 - MADRID 3.



MINISTERIO DE INDUSTRIA
DIRECCION GENERAL DE MINAS
INSTITUTO GEOLOGICO Y MINERO DE ESPAÑA

PLAN NACIONAL DE LA MINERIA. MAPA GEOLOGICO NACIONAL A ESCALA 1:50.000
MAGNA

FICHA DE CONTROL DEL TRABAJO DE CAMPO MCC1

Datos a rellenar por el Consultor											Datos a rellenar por el IGME																		
Nº de la hoja 1:50.000				Con sultor	País: na	Espe: reatiz la es: tacion	RÉCIBIDO										REF. CONTROL				PERFORADO				VERIFICADO				
1	2	3	4	5	6	7	8	9	10	11	71	72	73	74	75	76	77	78	79	80									
1	3	0	4	1	A	D					1	6	6	1	9	1	2	7	2	M	C	C	1	A.B.					

CONFORME
EL CONSULTOR

FIRMA

ESQUEMA DE NUMERACION DE LOS CUADRANTES


4	X
3	2

358

DATOS A RELLENAR POR EL IGME

CONTROL	FECHA	OBSERVACIONES
LIBRETA DE CAMPO		
MUESTRAS. LABORATORIO		
CARTOGRAFIA		
ESTACIONES VISITADAS		
OBSERVACIONES:		

EL SUPERVISOR DEL PROYECTO

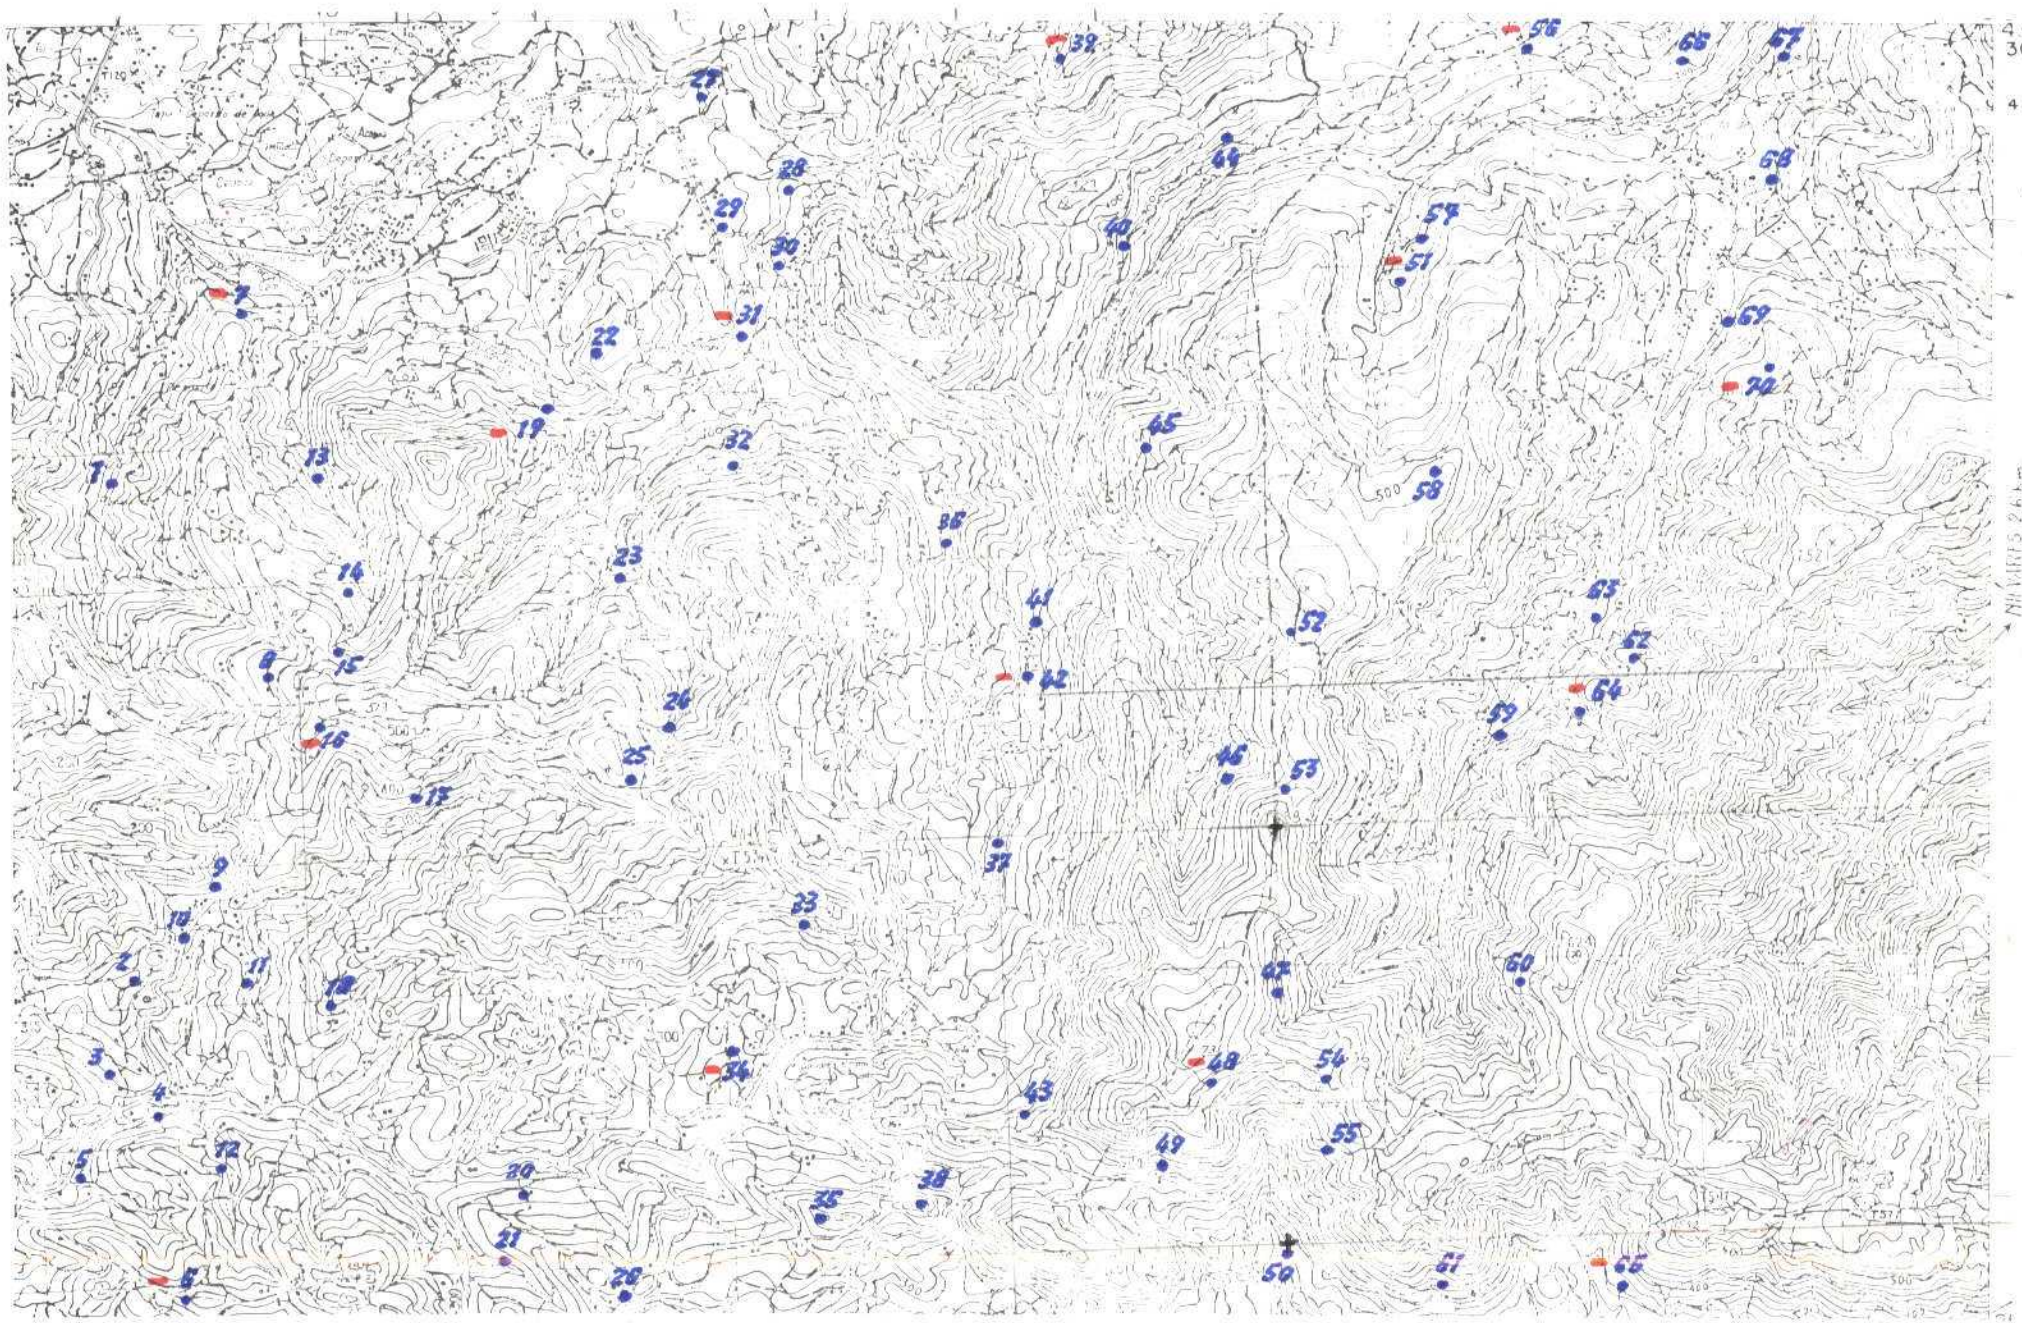

42
30
41

41
30
41

7
HOTA 29 ONICHO

13-04

4	2
3	2

EL CONSULTOR DEBERA MARCAR SOBRE EL MAPA LAS ESTACIONES CON SU NUMERO DE REFERENCIA (EN AZUL) Y LAS CORTES REALIZADOS SOBRE EL TERRENO (EN ROJO).
PARA UN CONTROL CORRECTO DE LA MARCHEA DEL TRABAJO DE CAMPO EL CONSULTOR DEBERA ENVIAR LOS DIAS 1 Y 15 DE CADA MES ESTAS HOJAS AL INSTITUTO GEOLOGICO Y MINERO DE ESPAÑA DIVISION DE GEOLOGIA, C/ RIOS ROSAS 23 - MADRID-3



MINISTERIO DE INDUSTRIA
DIRECCION GENERAL DE MINAS
INSTITUTO GEOLOGICO Y MINERO DE ESPAÑA

MC-6PI

PLAN NACIONAL DE LA MINERIA. MAPA GEOLOGICO NACIONAL A ESCALA 1:50.000
MAGNA

FICHA DE CONTROL DEL TRABAJO DE CAMPO MCC1

Datos a rellenar por el Consultor											Datos a rellenar por el IGME																		
Nº de la hoja 1:50.000				cuadrante	Consultor		Página	Espec. realiz. la es. taller	RECIBIDO						REF. CONTROL				PERFORADO				VERIFICADO						
1	2	3	4	5	6	7	8	9	10	11	71	72	73	74	75	76	77	78	79	80									
1	3	0	4	1	A	D				266	1	9	1	2	7	2	M	C	C	1	A.B.				Kinas				

CONFORME
EL CONSULTOR

FIRMA

[Firma]

[Firma]

ESQUEMA DE NUMERACION DE LOS CUADRANTES

4	
3	2

357

DATOS A RELLENAR POR EL IGME

CONTROL	FECHA	OBSERVACIONES
LIBRETA DE CAMPO		
MUESTRAS. LABORATORIO		
CARTOGRAFIA		
ESTACIONES VISITADAS		
OBSERVACIONES:		

EL SUPERVISOR DEL PROYECTO



4
30

41

NAUEN 26 km

SI
NO PERFORM

DATOS A RELENAR POR EL CONSULTOR																																	
Con números												Con datos y según abreviatura																					
71	10	06	72	11																													
72	17	06	72	11																													
73																																	
74																																	
75																																	
76																																	
77																																	

DATOS A RELENAR POR EL CONSULTOR																																	
Con números												Con datos y según abreviatura																					

NC-18



MINISTERIO DE INDUSTRIA
DIRECCION GENERAL DE MINAS
INSTITUTO GEOLOGICO Y MINERO DE ESPAÑA

PLAN NACIONAL DE LA MINERIA. MAPA GEOLOGICO NACIONAL A ESCALA 1:50.000

MAGNA

FICHA DE CONTROL DEL TRABAJO DE CAMPO MCC1

Datos a rellenar por el Consultor											Datos a rellenar por el IGME																		
Nº de la hoja 1:50.000				Cuadrante	Consultor	Página	Espec. realiz. la estación	RECIBIDO								REF. CONTROL				PERFORADO				VERIFICADO					
1	2	3	4	5	6	7	8	9	10	11	71	72	73	74	75	76	77	78	79	80									
1	3	0	4	1	A	D	0	3	M	G	2	2	0	8	7	2	M	C	C	1	MANOZI								
											Ob. Gue																		

CONFORME:
El CONSULTOR

FIRMA:

[Signature]

ESQUEMA DE NUMERACION DE LOS CUADRANTES

4	1
3	2

174

DATOS A RELLENAR POR EL IGME

CONTROL	FECHA	OBSERVACIONES
LIBRETA DE CAMPO		
MUESTRAS. LABORATORIO		
CARTOGRAFIA		
ESTACIONES VISITADAS		
OBSERVACIONES:		

EL SUPERVISOR DEL PROYECTO

8



42
30
41

NE VENTS 24.4.8

No. 112

MC-17



MINISTERIO DE INDUSTRIA
DIRECCION GENERAL DE MINAS
INSTITUTO GEOLOGICO Y MINERO DE ESPAÑA

PLAN NACIONAL DE LA MINERIA. MAPA GEOLOGICO NACIONAL A ESCALA 1:50.000

MAGNA

FICHA DE CONTROL DEL TRABAJO DE CAMPO MCC1

Datos a rellenar por el Consultor											Datos a rellenar por el IGME																		
Nº de la hoja 1:50.000				Cuadrante	Consultor	Página	Espec. realiz. la estación	RECIBIDO								REF. CONTROL				PERFORADO				VERIFICADO					
1	2	3	4	5	6	7	8	9	10	11	71	72	73	74	75	76	77	78	79	80									
1	3	0	4	2	A	D	0	2	M	G	2	2	0	8	7	2	M	C	C	1	MANORI				ob. Lee				

CONFORME
EL CONSULTOR

FIRMA

DATOS A RELLENAR POR EL IGME


CONTROL	FECHA	OBSERVACIONES
LIBRETA DE CAMPO		
MUESTRAS. LABORATORIO		
CARTOGRAFIA		
ESTACIONES VISITADAS		
OBSERVACIONES:		

ESQUEMA DE NUMERACION DE LOS CUADRANTES

4	1
3	2

173

EL SUPERVISOR DEL PROYECTO

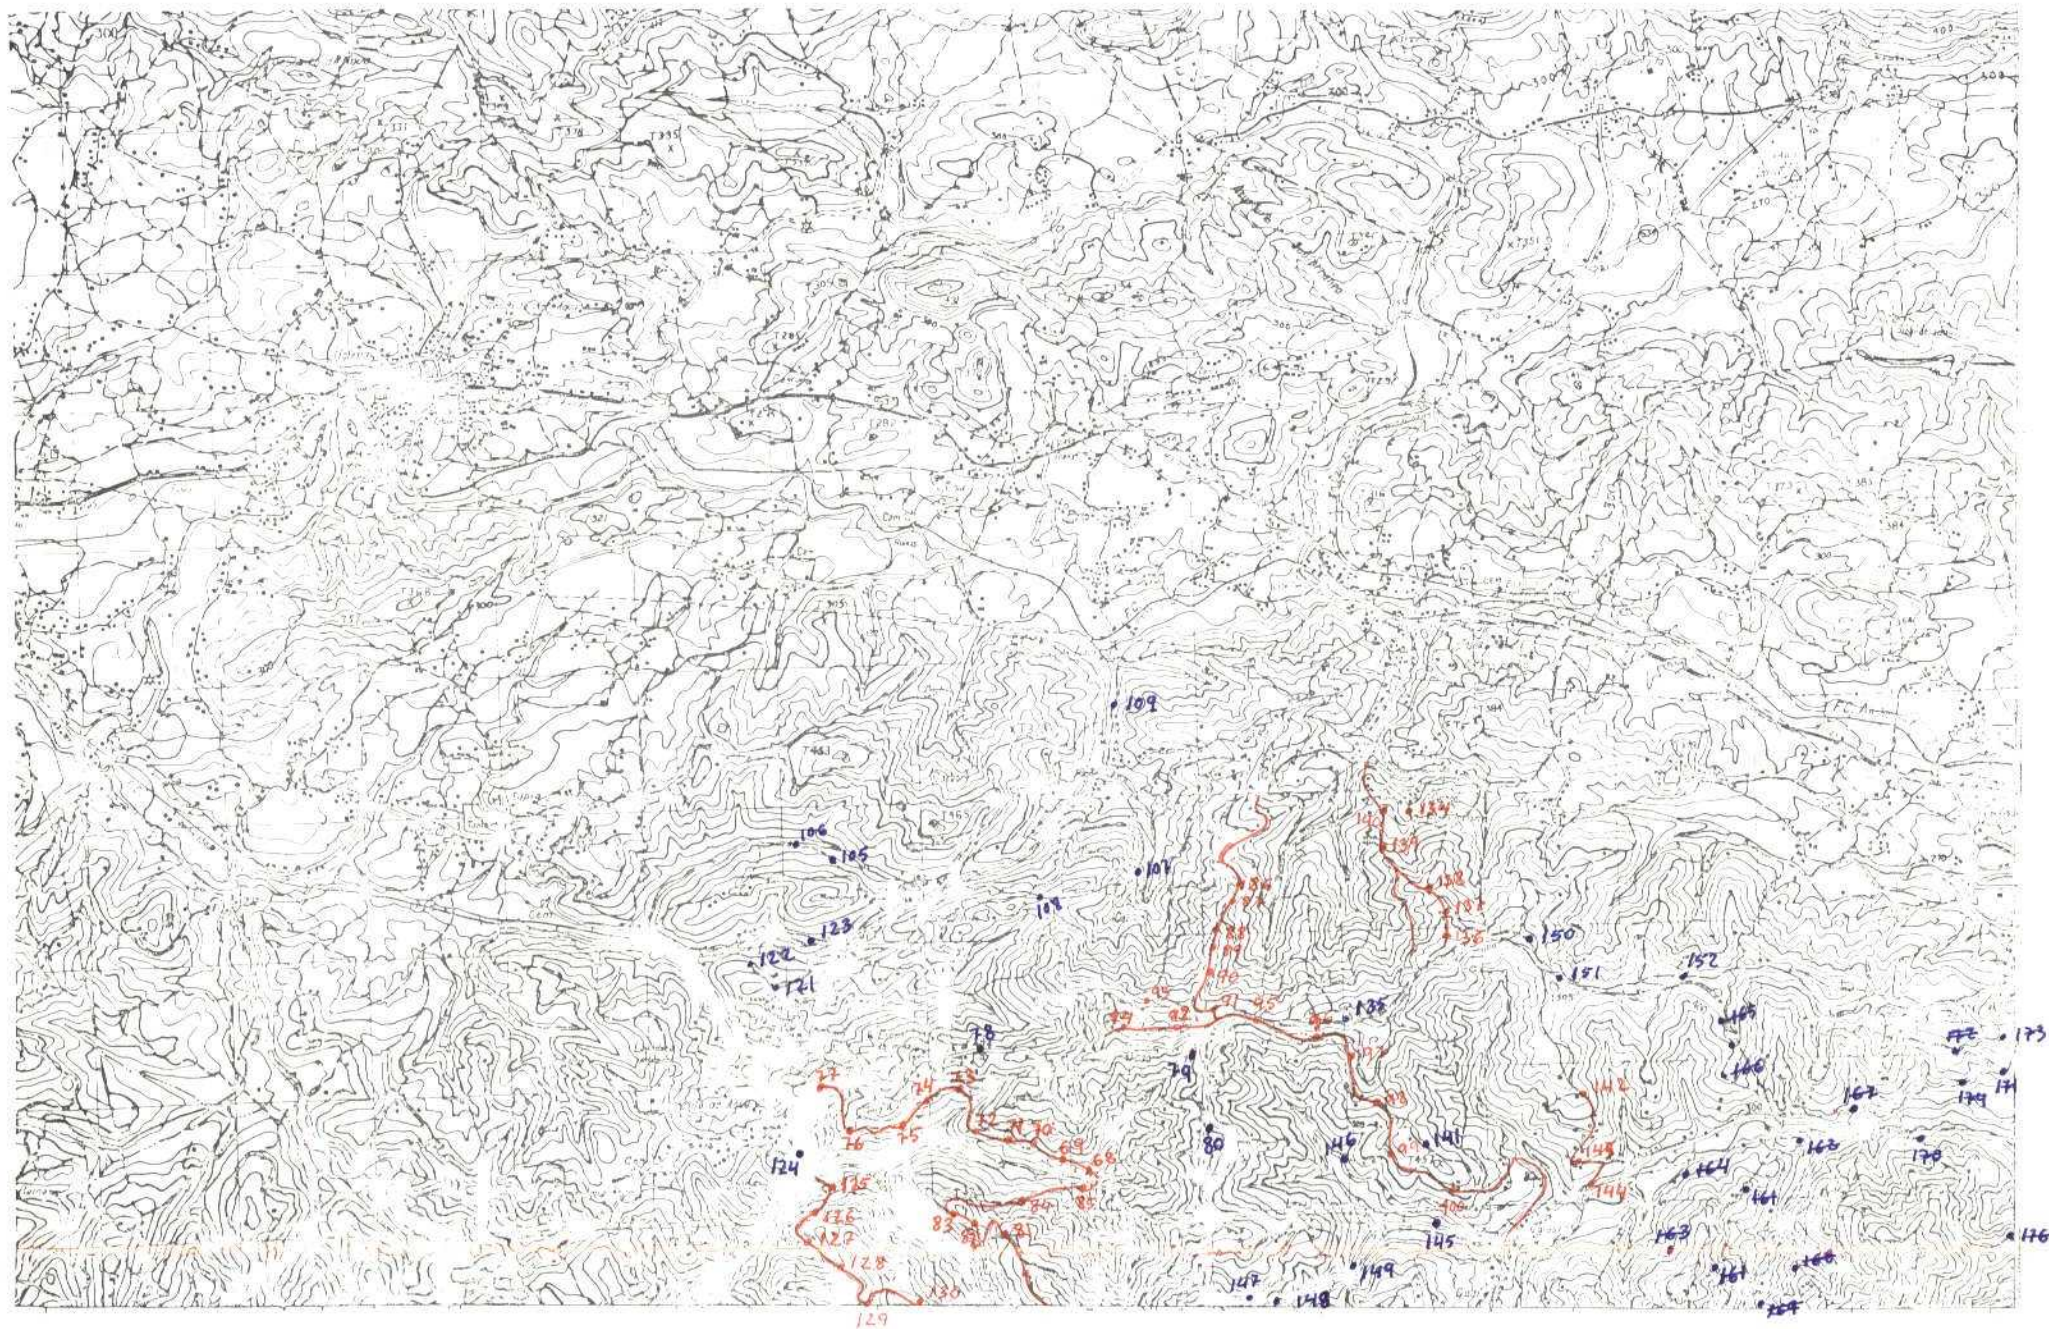

DATOS A RELENAR POR EL CONSULTOR																																		
Con número										Con uno o más estudios																								
Nº DE LA ESTACION	FECHA									Muestreo																								
0068	08	07	72	1	1																													
0069	08	07	72	1	1																													
0070	08	07	72	1	1																													
0086	09	07	72	1	1																													
0087	09	07	72	1	1																													
0105	15	07	72	1	1																													
0106	15	07	72	1	1																													

EL CONSULTOR DEBERA MARCAR SOBRE EL MAPA LAS ESTACIONES CON SU NUMERO DE REFERENCIA (X Y Z) Y LOS CORTES REALIZADOS SOBRE EL TERRENO (EN ROJO).
PARA UN CONTROL CORRECTO DE LA MARCHA DEL TRABAJO DE CAMPO EL CONSULTOR DEBERA ENVIAR LOS DIAS 1 Y 15 DE CADA MES ESTAS HOJAS AL INSTITUTO GEOLOGICO Y MINERO DE ESPAÑA, DIVISION DE GEOLOGIA, C/ RIOS ROSAS, 23 - MADRID-3.

DATOS A RELENAR POR EL CONSULTOR																																
Con número															Con uno o más estudios																	
Nº DE LA ESTACION	FECHA			Muestreo																												
0107	15	07	72	1	1																											
0108	15	07	72	1	1																											
0108	15	07	72	1	1																											
0121	16	07	72	1	1																											
0122	16	07	72	1	1																											
0134	17	07	72	1	1																											
0135	17	07	72	1	1																											
0150	18	07	72	1	1																											
0151	18	07	72	1	1																											
0152	18	07	72	1	1																											

HC -19



MINISTERIO DE INDUSTRIA
DIRECCION GENERAL DE MINAS
INSTITUTO GEOLOGICO Y MINERO DE ESPAÑA

PLAN NACIONAL DE LA MINERIA. MAPA GEOLOGICO NACIONAL A ESCALA 1:50.000
MAGNA

FICHA DE CONTROL DEL TRABAJO DE CAMPO MCC1

Datos a rellenar por el Consultor											Datos a rellenar por el IGME														
Nº de la hoja 1 50.000				cuadras sección	Con sultor	Pagi na	Espe cializ ta es tación	RECIBIDO										REF. CONTROL				PERFORADO		VERIFICADO	
1	2	3	4	5	6	7	8	9	10	11	71	72	73	74	75	76	77	78	79	80					
1	3	0	4	2	A	B	0	4	M	G	2	2	0	8	7	2	M	C	C	1	MANOS				

CONFORME
EL CONSULTOR

FIRMA

ESQUEMA DE NUMERACION DE LOS CUADRANTES

4	1
3	2

175

DATOS A RELLENAR POR EL IGME

CONTROL	FECHA	OBSERVACIONES
LIBRETA DE CAMPO		
MUESTRAS. LABORATORIO		
CARTOGRAFIA		
ESTACIONES VISITADAS		
OBSERVACIONES:		

EL SUPERVISOR DEL PROYECTO

(1) tachado


[illegible]

MC-16



MINISTERIO DE INDUSTRIA
DIRECCION GENERAL DE MINAS
INSTITUTO GEOLOGICO Y MINERO DE ESPAÑA

PLAN NACIONAL DE LA MINERIA. MAPA GEOLOGICO NACIONAL A ESCALA 1:50.000

MAGNA

FICHA DE CONTROL DEL TRABAJO DE CAMPO MCC1

Datos a rellenar por el Consultor											Datos a rellenar por el IGME																		
Nº de la hoja 1:50.000				cuadrante	Con- sultor	Pági- na	Espec- raliza- da es- tación				RECIBIDO					REF. CONTROL					PERFORADO					VERIFICADO			
1	2	3	4	5	6	7	8	9	10	11	71	72	73	74	75	76	77	78	79	80									
1	3	0	4	4	A	D	0	5	M	G	2	2	0	8	7	2	M	C	C	1	MANUEL					166 ene/			

CONFORME:
EL CONSULTOR

FIRMA:

Trava

[Signature]

DATOS A RELLENAR POR EL IGME


CONTROL	FECHA	OBSERVACIONES
LIBRETA DE CAMPO		
MUESTRAS. LABORATORIO		
CARTOGRAFIA		
ESTACIONES VISITADAS		
OBSERVACIONES:		

ESQUEMA DE NUMERACION DE LOS CUADRANTES

4	1
3	2

172

EL SUPERVISOR DEL PROYECTO

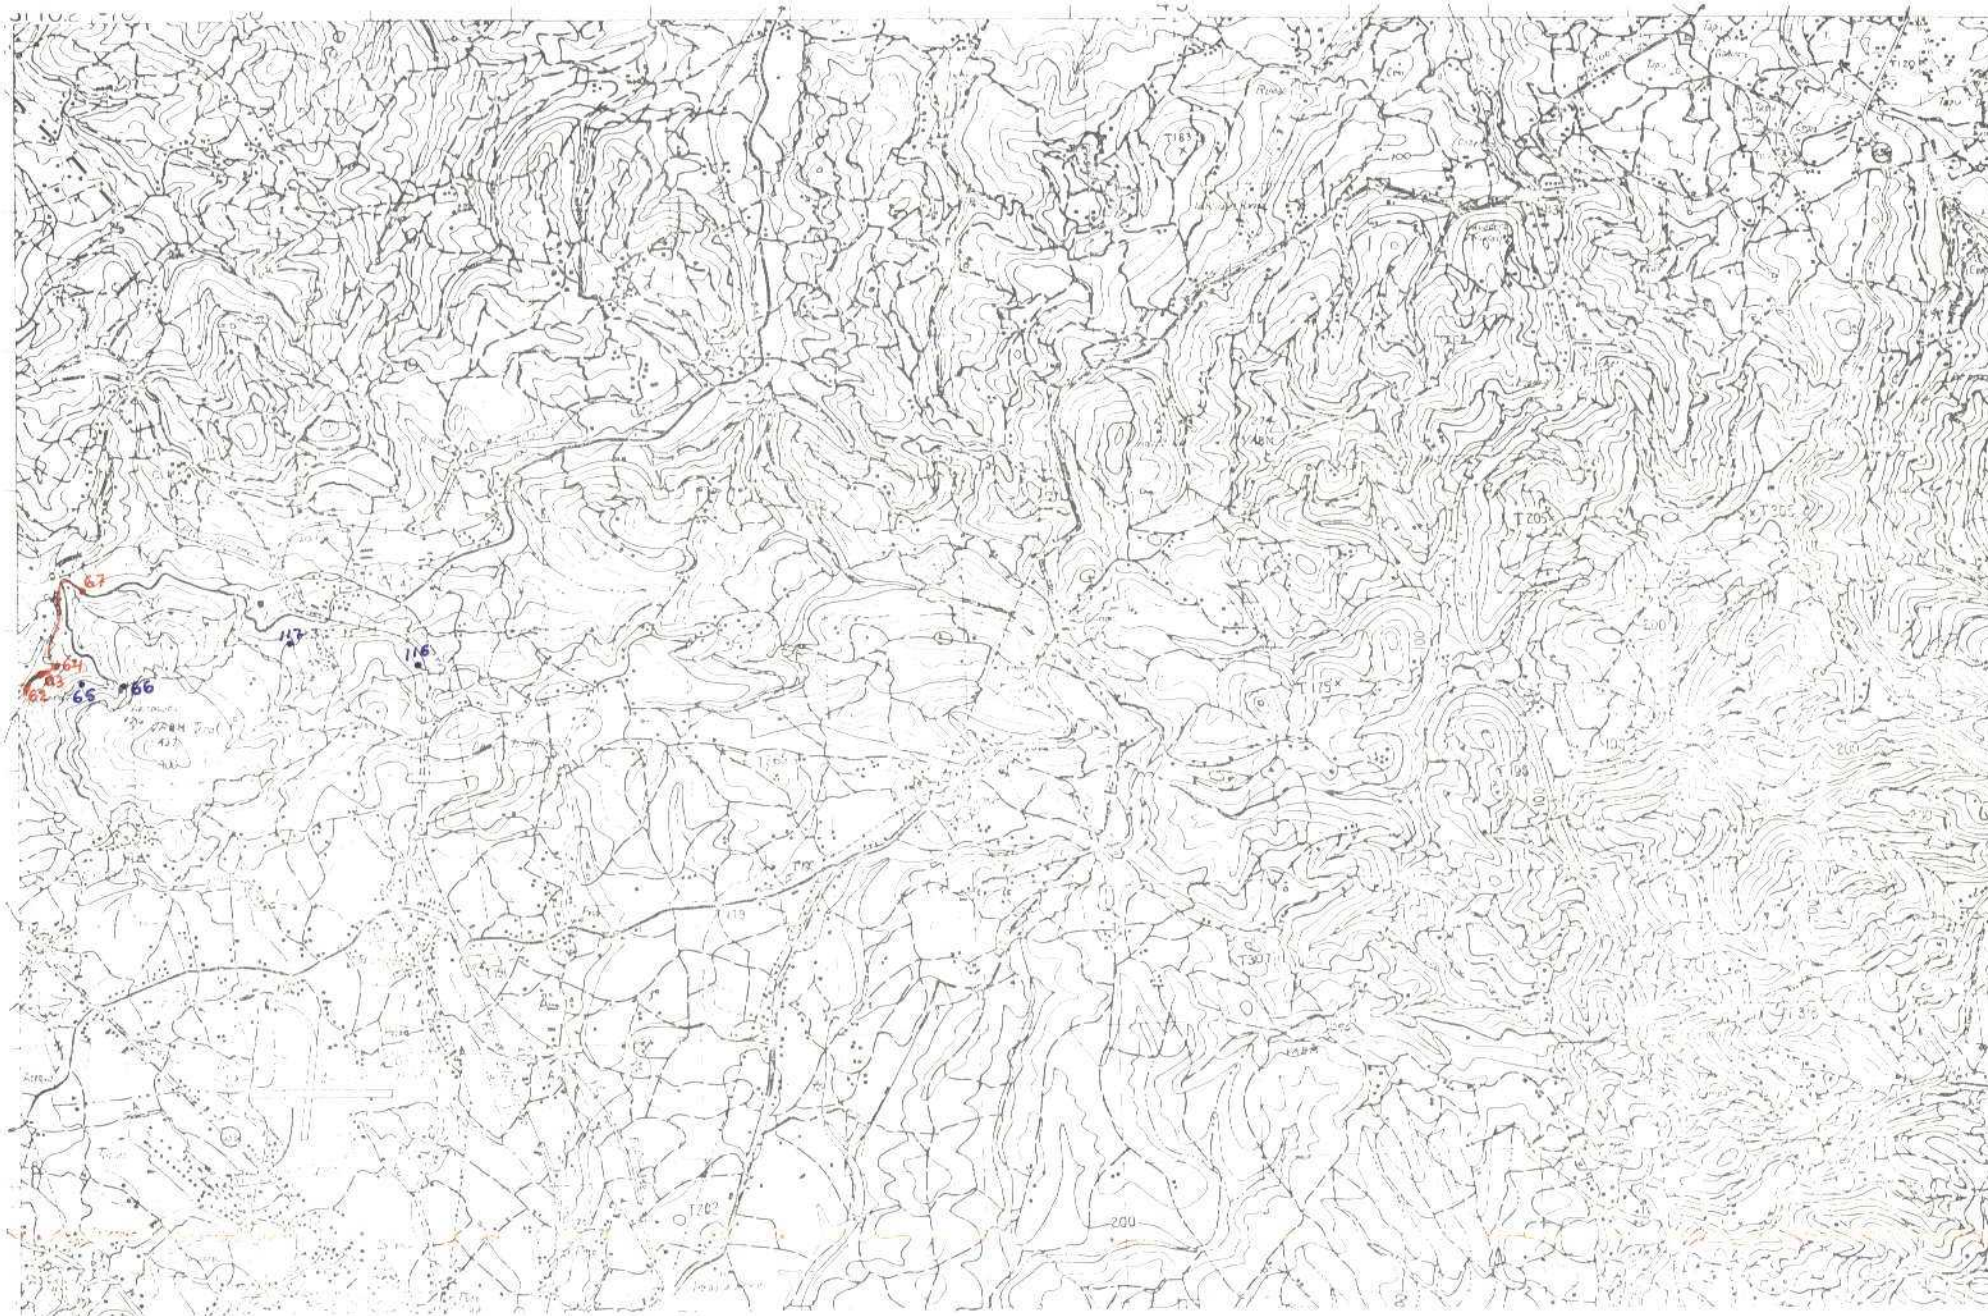

EL CONSULTOR DEBERÁ MARCAR SOBRE EL MAPA LAS ESTACIONES CON SU NÚMERO DE REFERENCIA (EN AZUL) Y LOS CORTES REALIZADOS SOBRE EL TERRENO (EN ROJO). PARA UN CONTROL CORRECTO DE LA MARCHA DEL TRABAJO DE CAMPO EL CONSULTOR DEBERÁ ENVIAR LOS DÍAS 1 Y 15 DE CADA MES ESTAS HOJAS AL INSTITUTO GEOLOGICO Y MINERO DE ESPAÑA, DIVISION DE GEOLOGIA. C/ ROSARIO, 23 - MADRID-3