



MINISTERIO DE INDUSTRIA
DIRECCION GENERAL DE MINAS
INSTITUTO GEOLOGICO Y MINERO DE ESPAÑA


PLAN NACIONAL DE LA MINERIA. MAPA GEOLOGICO NACIONAL A ESCALA 1:50.000
MAGNA

FICHA DE CONTROL DEL TRABAJO DE CAMPO MCC1

DATOS A RELLENAR POR EL IGME

CONTROL	FECHA	OBSERVACIONES
LIBRETA DE CAMPO		
MUESTRAS. LABORATORIO		
CARTOGRAFIA		
ESTACIONES VISITADAS		
OBSERVACIONES:		

EL SUPERVISOR DEL PROYECTO

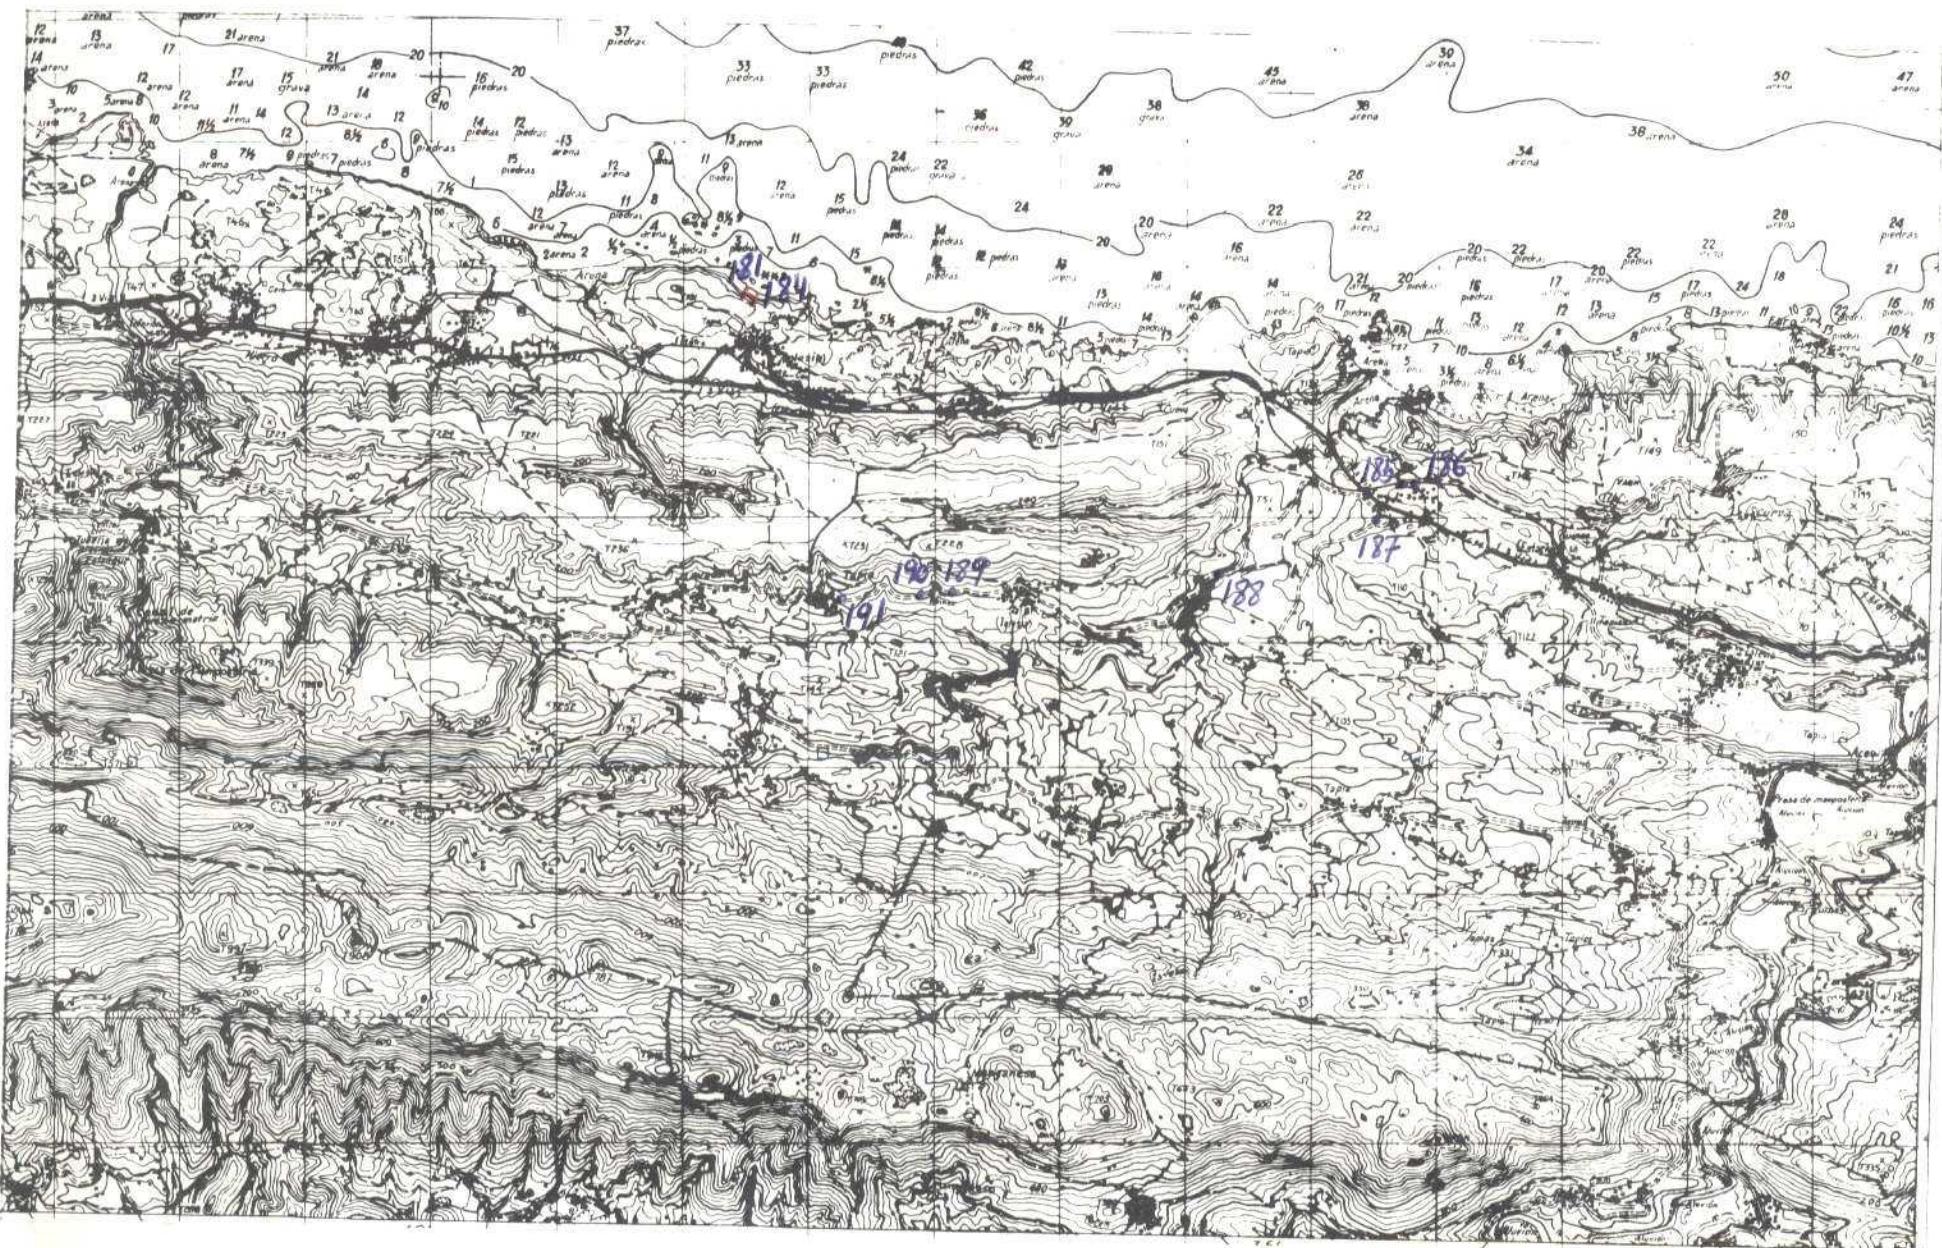

DATOS A RELLENAR POR EL IGME	
Nº de la hoja 1:50.000	Quadrante Número
16042	

DATOS A RELEVAR
POR EL CONSULTOR




MINISTERIO DE INDUSTRIA
DIRECCION GENERAL DE MINAS
INSTITUTO GEOLOGICO Y MINERO DE ESPAÑA


PLAN NACIONAL DE LA MINERIA. MAPA GEOLOGICO NACIONAL A ESCALA 1:50.000
MAGNA

FICHA DE CONTROL DEL TRABAJO DE CAMPO MCC1

DATOS A RELLENAR POR EL IGME

CONTROL	FECHA	OBSERVACIONES
LIBRETA DE CAMPO		
MUESTRAS. LABORATORIO		
CARTOGRAFIA		
ESTACIONES VISITADAS		
OBSERVACIONES:		

EL SUPERVISOR DEL PROYECTO

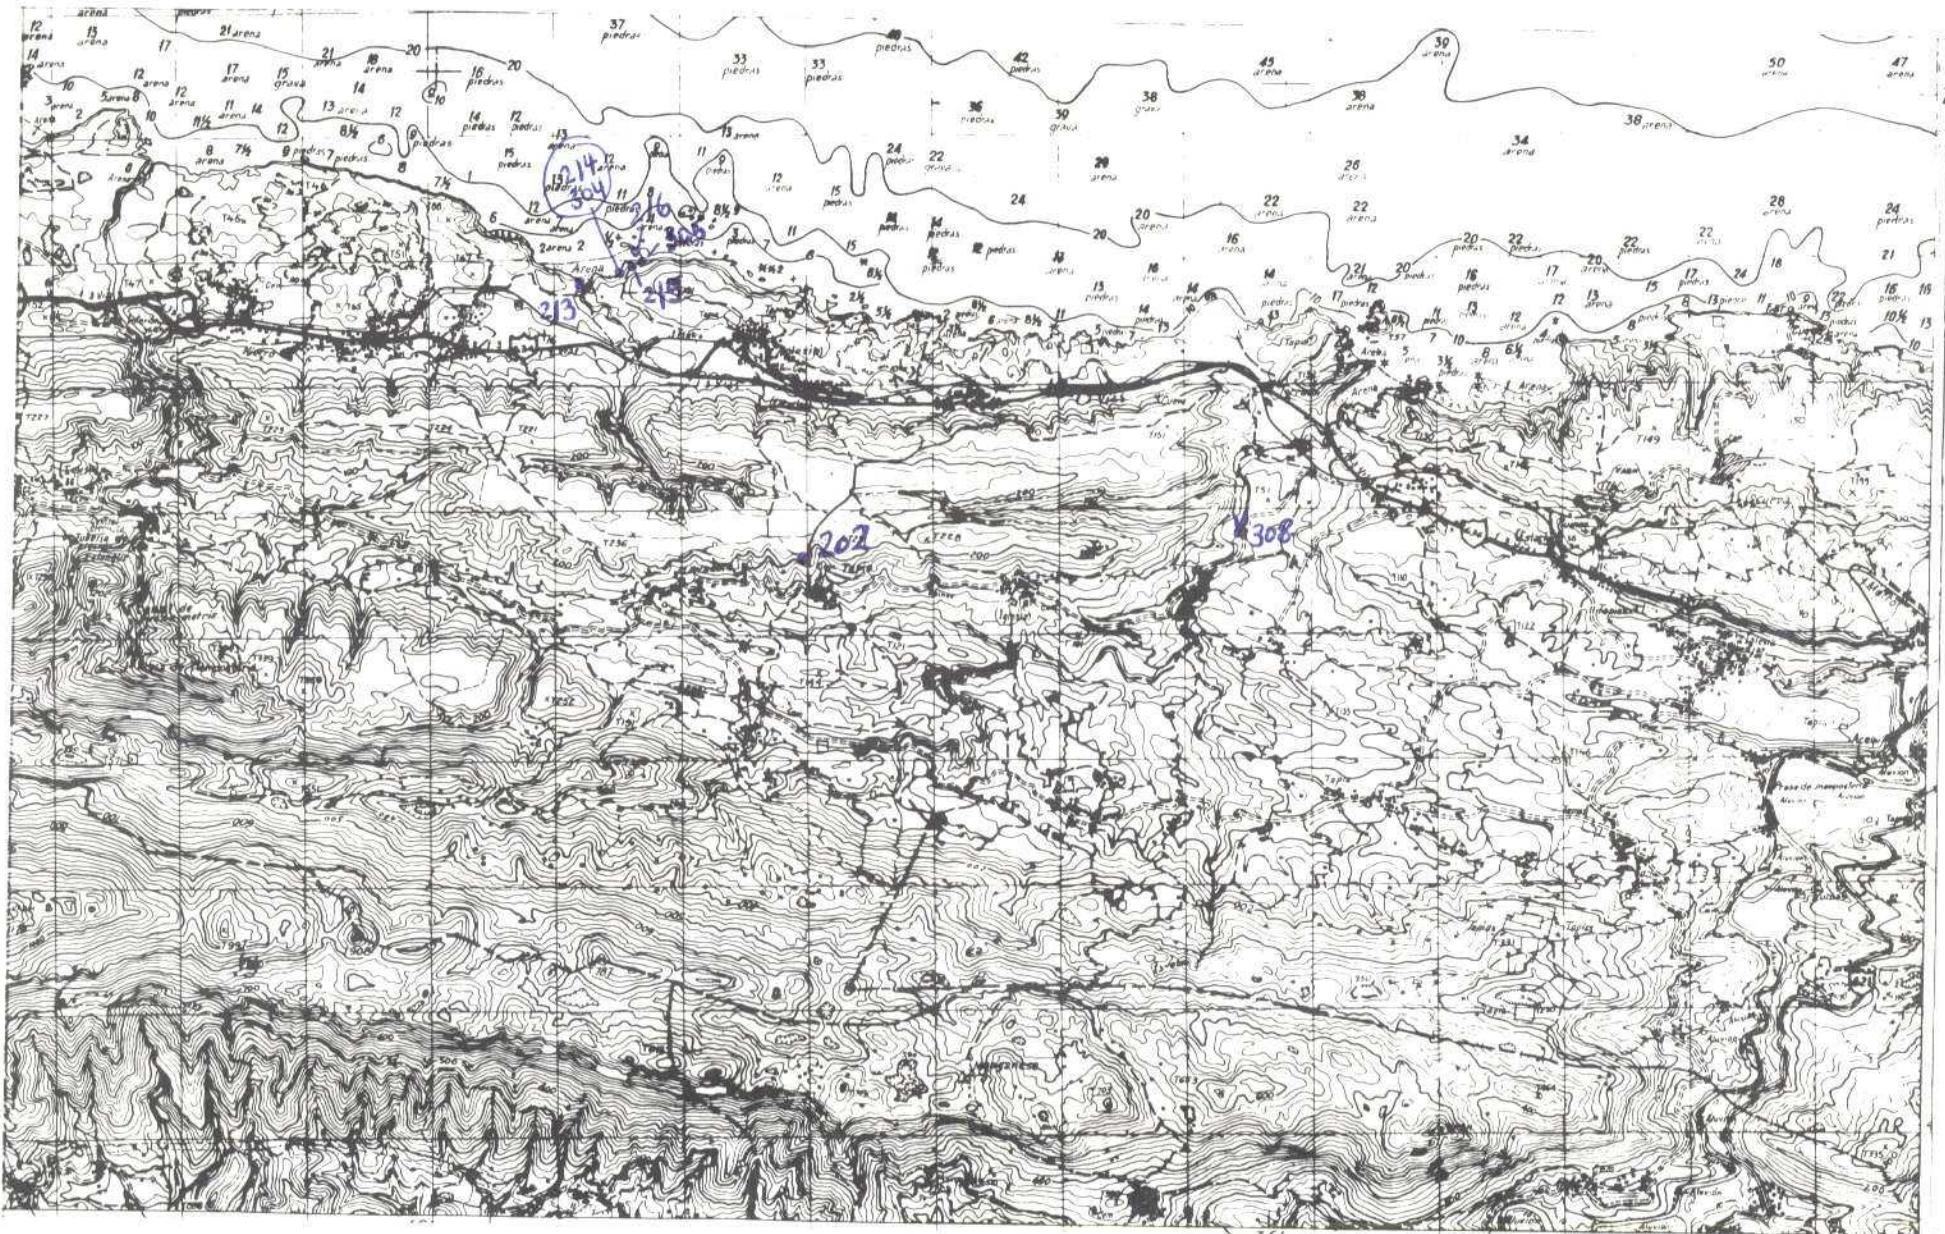

NUMERO DE LA HOJA 16-04 CUADRANTE

4	1
3	2

DATOS A RELLENAR POR EL ISME	
Nº de la hoja 1:50.000	Nº del documento 16042

DATOS A RELEVAR
POR EL CONSUMIDOR

DATOS A RELLENAR POR EL I.G.M.E.			
Recibido	Ref. Control	Perforado	Verificado





MINISTERIO DE INDUSTRIA
DIRECCION GENERAL DE MINAS
INSTITUTO GEOLOGICO Y MINERO DE ESPAÑA


PLAN NACIONAL DE LA MINERIA. MAPA GEOLOGICO NACIONAL A ESCALA 1:50.000
MAGNA

FICHA DE CONTROL DEL TRABAJO DE CAMPO MCC1

DATOS A RELLENAR POR EL IGME

CONTROL	FECHA	OBSERVACIONES
LIBRETA DE CAMPO		
MUESTRAS, LABORATORIO		
CARTOGRAFIA		
ESTACIONES VISITADAS		
OBSERVACIONES:		

EL SUPERVISOR DEL PROYECTO

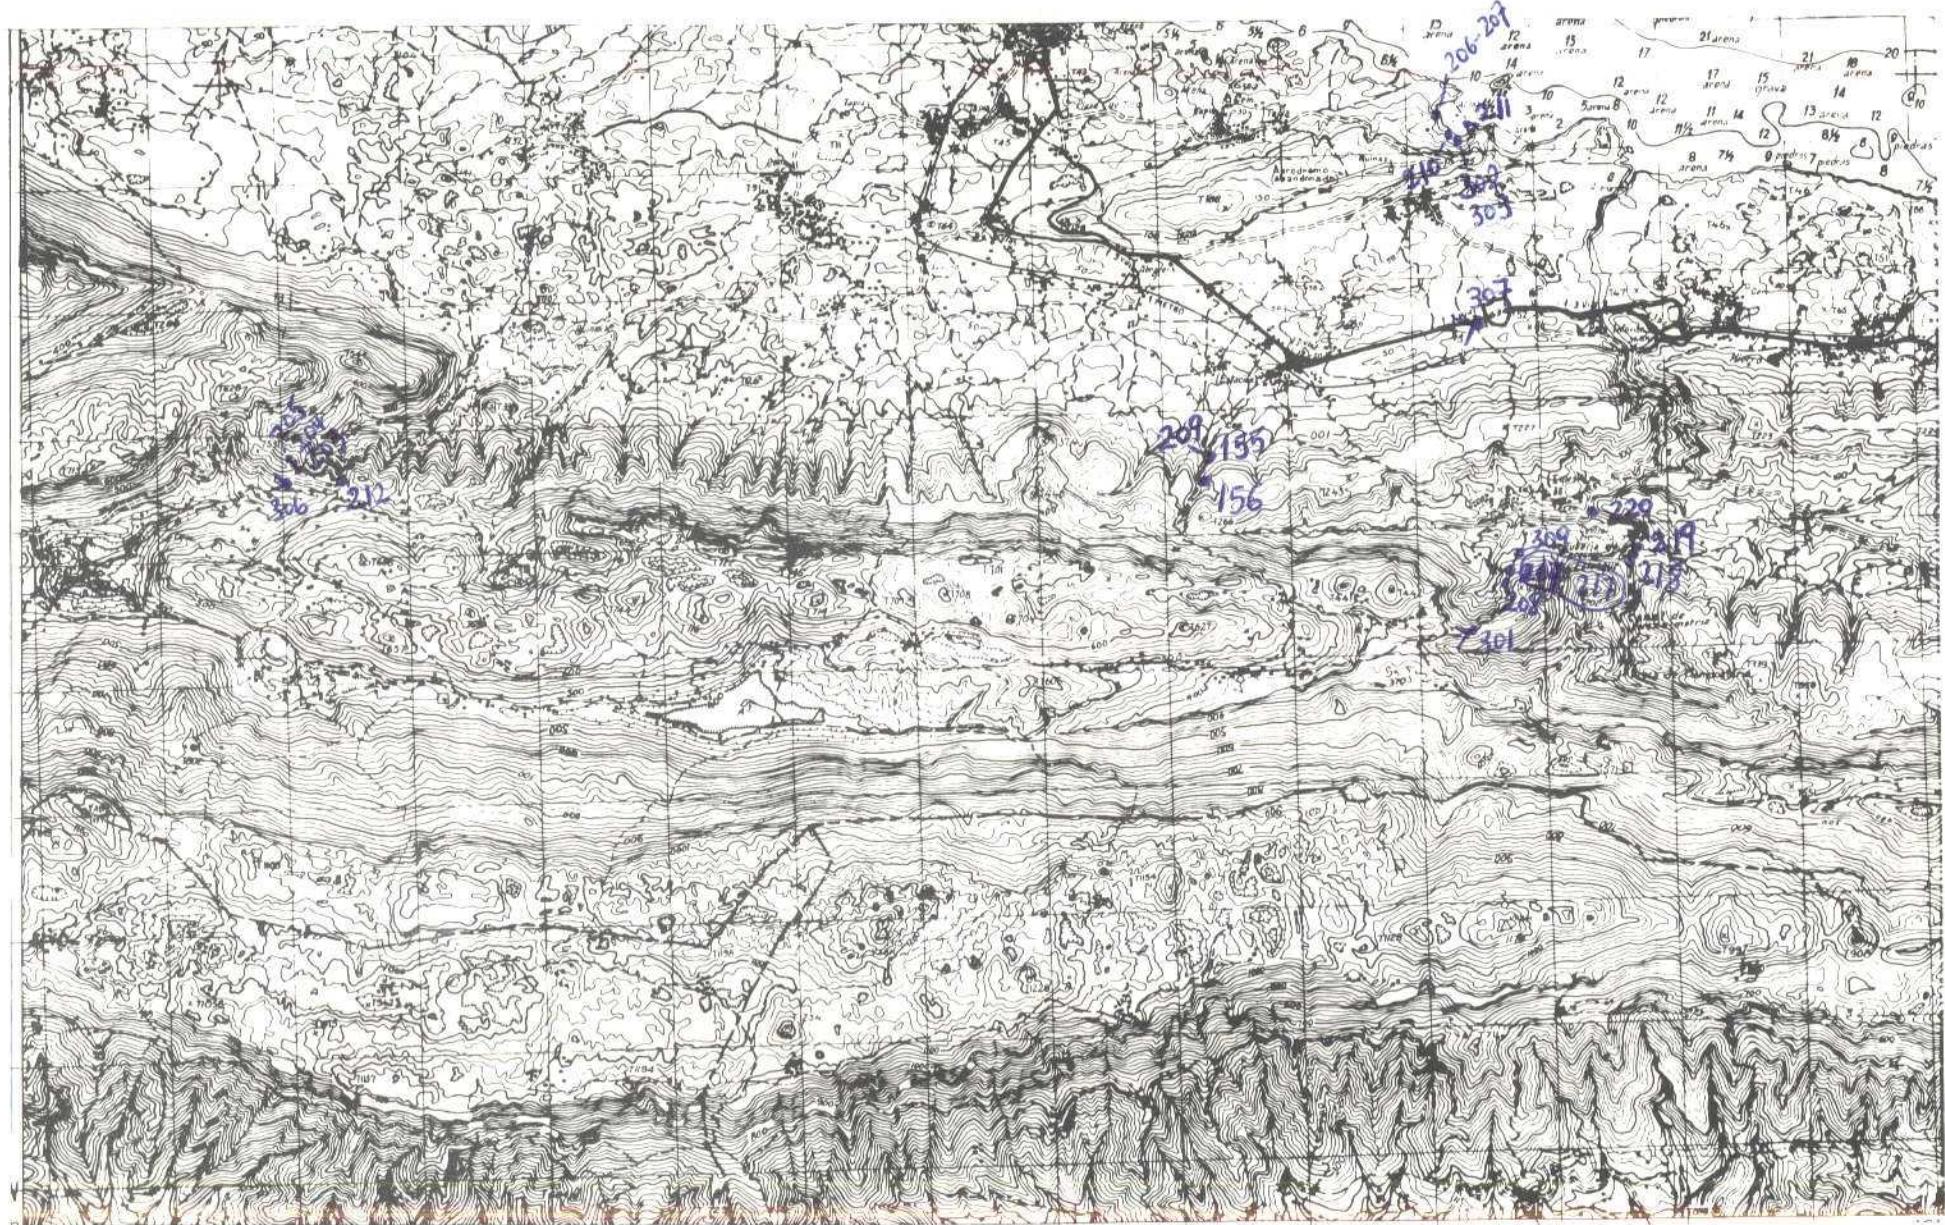

NUMERO DE LA HOJA 16-04 CUADRANTE

4	1
3	2

DATOS A RELLENAR POR EL IGME		
Nº de la hoja 1:50.000	Cuadradilla numerao	Nº del documento
1604	3	

DATOS A RELLENAR POR EL IGME				
	Recibido	Ref. Control	Perforado	Verificado
1				
2				
3				
Recibido el G.M.E. el
El Supervisor
Enviado el
El Consultor




MINISTERIO DE INDUSTRIA
DIRECCION GENERAL DE MINAS
INSTITUTO GEOLOGICO Y MINERO DE ESPAÑA

PLAN NACIONAL DE LA MINERIA. MAPA GEOLOGICO NACIONAL A ESCALA 1:50.000
MAGNA

FICHA DE CONTROL DEL TRABAJO DE CAMPO MCC1

DATOS A RELLENAR POR EL IGME

CONTROL	FECHA	OBSERVACIONES
LIBRETA DE CAMPO		
MUESTRAS. LABORATORIO		
CARTOGRAFIA		
ESTACIONES VISITADAS		
OBSERVACIONES:		

EL SUPERVISOR DEL PROYECTO



DATOS A RELLENAR POR EL I.G.M.E	
Nº de la hoja 1:50.000	Cuaderno número 16042
Nº del documento ADMR	

DATOS A RELLENAR POR EL CONSULTOR	
NUMERO DE LA ESTACION	166

DATOS A RELLENAR POR EL I.G.M.E			
Recibido	Ref. Control	Perforado	Verificado

DATOS A RELLENAR POR EL CONSULTOR	
NUMERO DE LA ESTACION	166

DATOS A RELLENAR POR EL I.G.M.E	
NUMERO DE LA ESTACION	

EL CONSULTOR DEBERA MARCAR SOBRE EL MAPA LAS ESTACIONES CON SU NUMERO DE REFERENCIA EN AZUL Y LOS CORTES HECHOS SOBRE EL TERRENO EN ROJO.


DATOS A RELLENAR POR EL CONSULTOR	
NUMERO DE LA ESTACION	

DATOS A RELLENAR POR EL CONSULTOR	
NUMERO DE LA ESTACION	

Recibido I.G.M.E. el Agosto 1977
El Supervisor [Firma]

Enviado al
El Consultor



MINISTERIO DE INDUSTRIA
DIRECCION GENERAL DE MINAS
INSTITUTO GEOLOGICO Y MINERO DE ESPAÑA


PLAN NACIONAL DE LA MINERIA. MAPA GEOLOGICO NACIONAL A ESCALA 1:50.000
MAGNA

FICHA DE CONTROL DEL TRABAJO DE CAMPO MCC1

DATOS A RELLENAR POR EL IGME

CONTROL	FECHA	OBSERVACIONES
LIBRETA DE CAMPO		
MUESTRAS. LABORATORIO		
CARTOGRAFIA		
ESTACIONES VISITADAS		
OBSERVACIONES:		

EL SUPERVISOR DEL PROYECTO

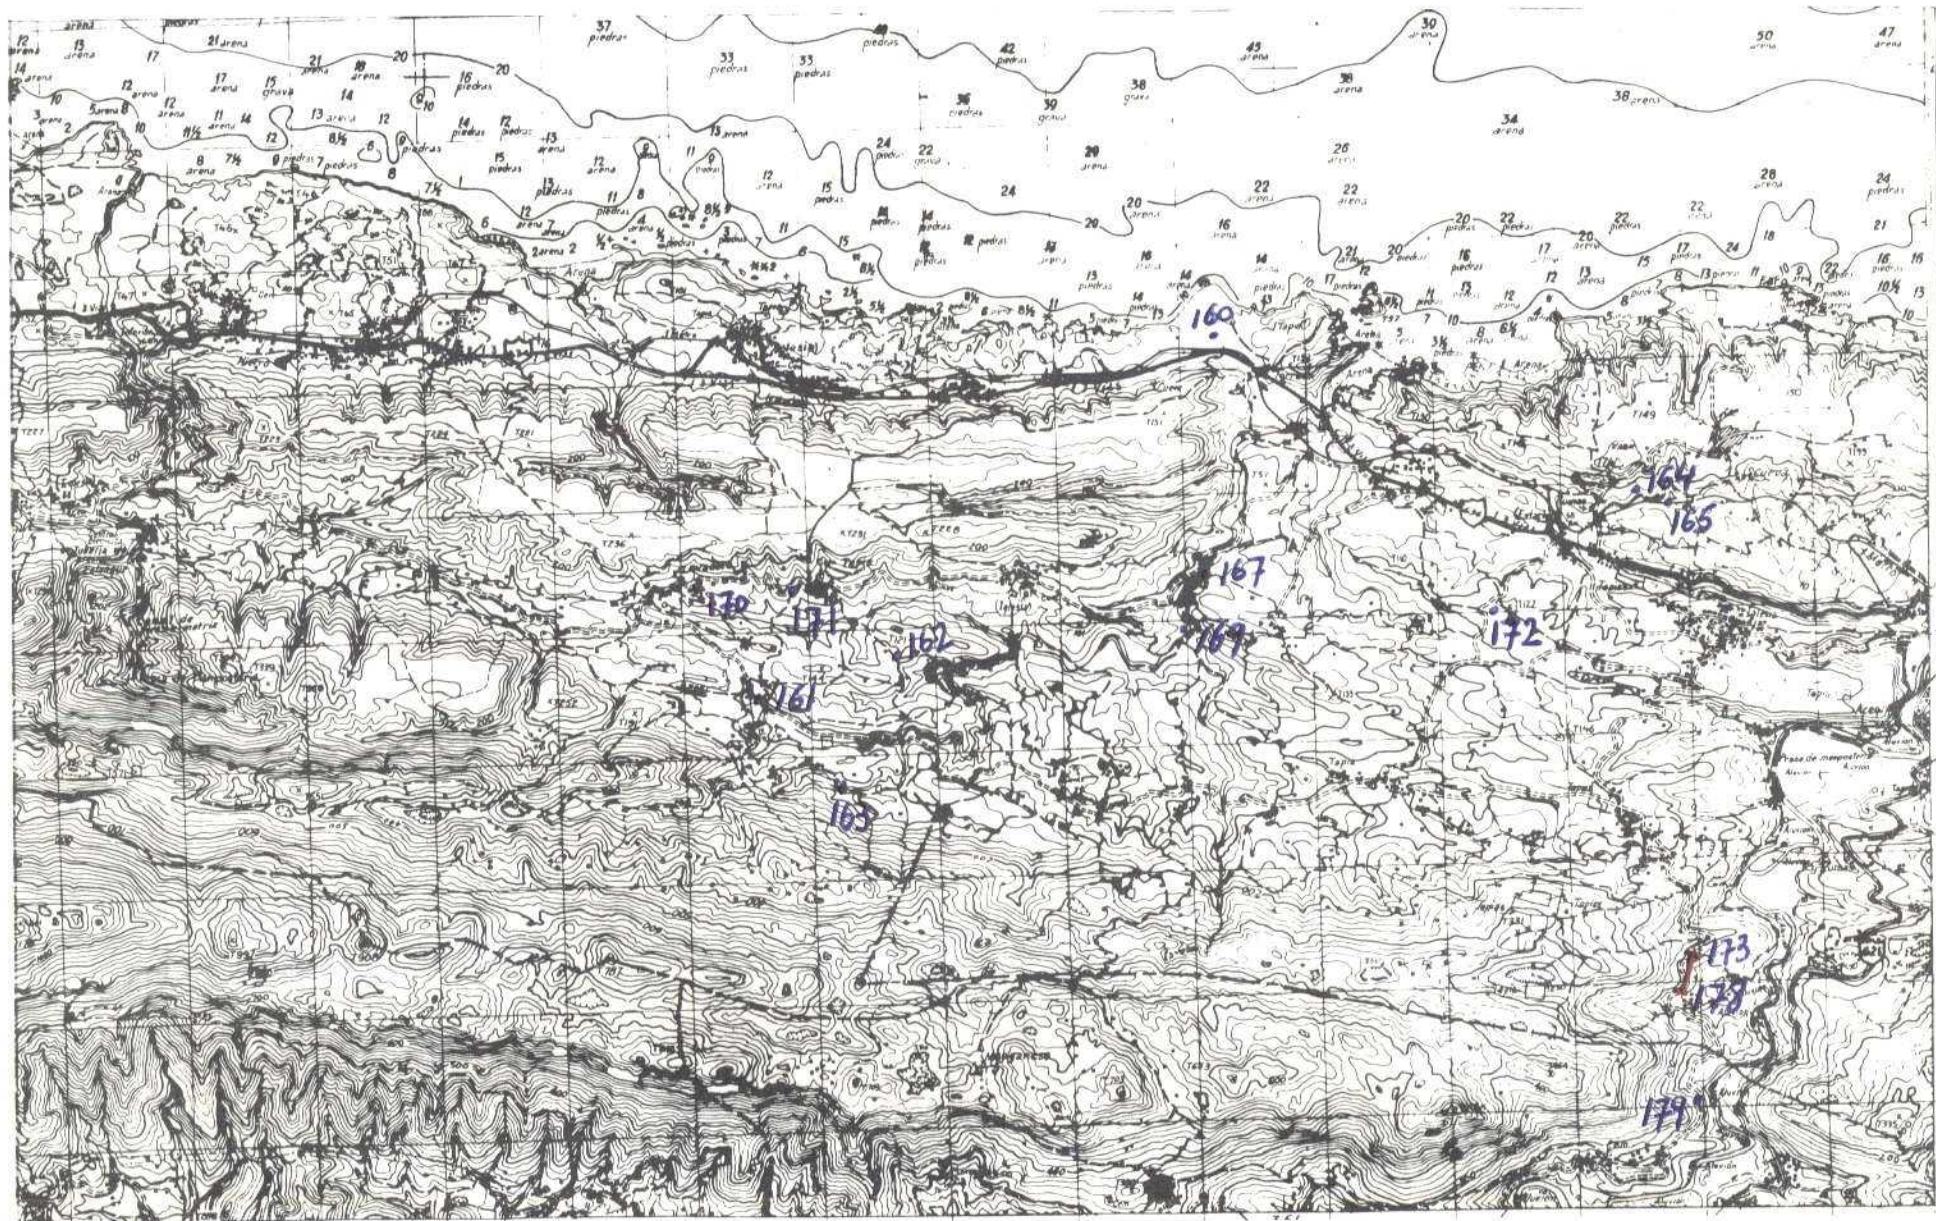

DATOS A RELLENAR POR EL IGME			DATOS A RELLENAR POR EL CONSEJO		
Nº de la hoja 1:50.000	CUADRO número	Nº del documento	CUADRO número	CUADRO número	CUADRO número
16042					ADM R

DATOS A RELLENAR POR EL CONSULTOR							
NUMERO DE LA ESTACION	MUESTRAS			NUMERO DE LA ESTACION	MUESTRAS		
	PERGAMINA ESTERIL	PERGAMINA ESTERIL	PERGAMINA ESTERIL		PERGAMINA ESTERIL	PERGAMINA ESTERIL	PERGAMINA ESTERIL
160	X						
161	X						
162	X						
163	X						
164	X						
165	X						
167	+						
169	+						
170	+						
171	+						
172	X						
173	X						
174	+						
175	+						
176	+						
177	+						
178	+						
179	X						

EL CONSULTOR— DEBERÁ MARCAR SOBRE EL MAPA LAS ESTACIONES CON SU NÚMERO DE REFERENCIA (EN AZUL) Y LOS CORTES REALIZADOS SOBRE EL TERRENO (EN ROJO).

Martinian



MINISTERIO DE INDUSTRIA
DIRECCION GENERAL DE MINAS
INSTITUTO GEOLOGICO Y MINERO DE ESPAÑA

PLAN NACIONAL DE LA MINERIA. MAPA GEOLOGICO NACIONAL A ESCALA 1:50.000
MAGNA

FICHA DE CONTROL DEL TRABAJO DE CAMPO MCC1

DATOS A RELLENAR POR EL IGME

CONTROL	FECHA	OBSERVACIONES
LIBRETA DE CAMPO		
MUESTRAS. LABORATORIO		
CARTOGRAFIA		
ESTACIONES VISITADAS		
OBSERVACIONES:		

EL SUPERVISOR DEL PROYECTO





MINISTERIO DE INDUSTRIA
DIRECCION GENERAL DE MINAS
INSTITUTO GEOLOGICO Y MINERO DE ESPAÑA


PLAN NACIONAL DE LA MINERIA. MAPA GEOLOGICO NACIONAL A ESCALA 1:50.000
MAGNA

FICHA DE CONTROL DEL TRABAJO DE CAMPO MCC1

DATOS A RELLENAR POR EL IGME

CONTROL	FECHA	OBSERVACIONES
LIBRETA DE CAMPO		
MUESTRAS. LABORATORIO		
CARTOGRAFIA		
ESTACIONES VISITADAS		
OBSERVACIONES:		

EL SUPERVISOR DEL PROYECTO

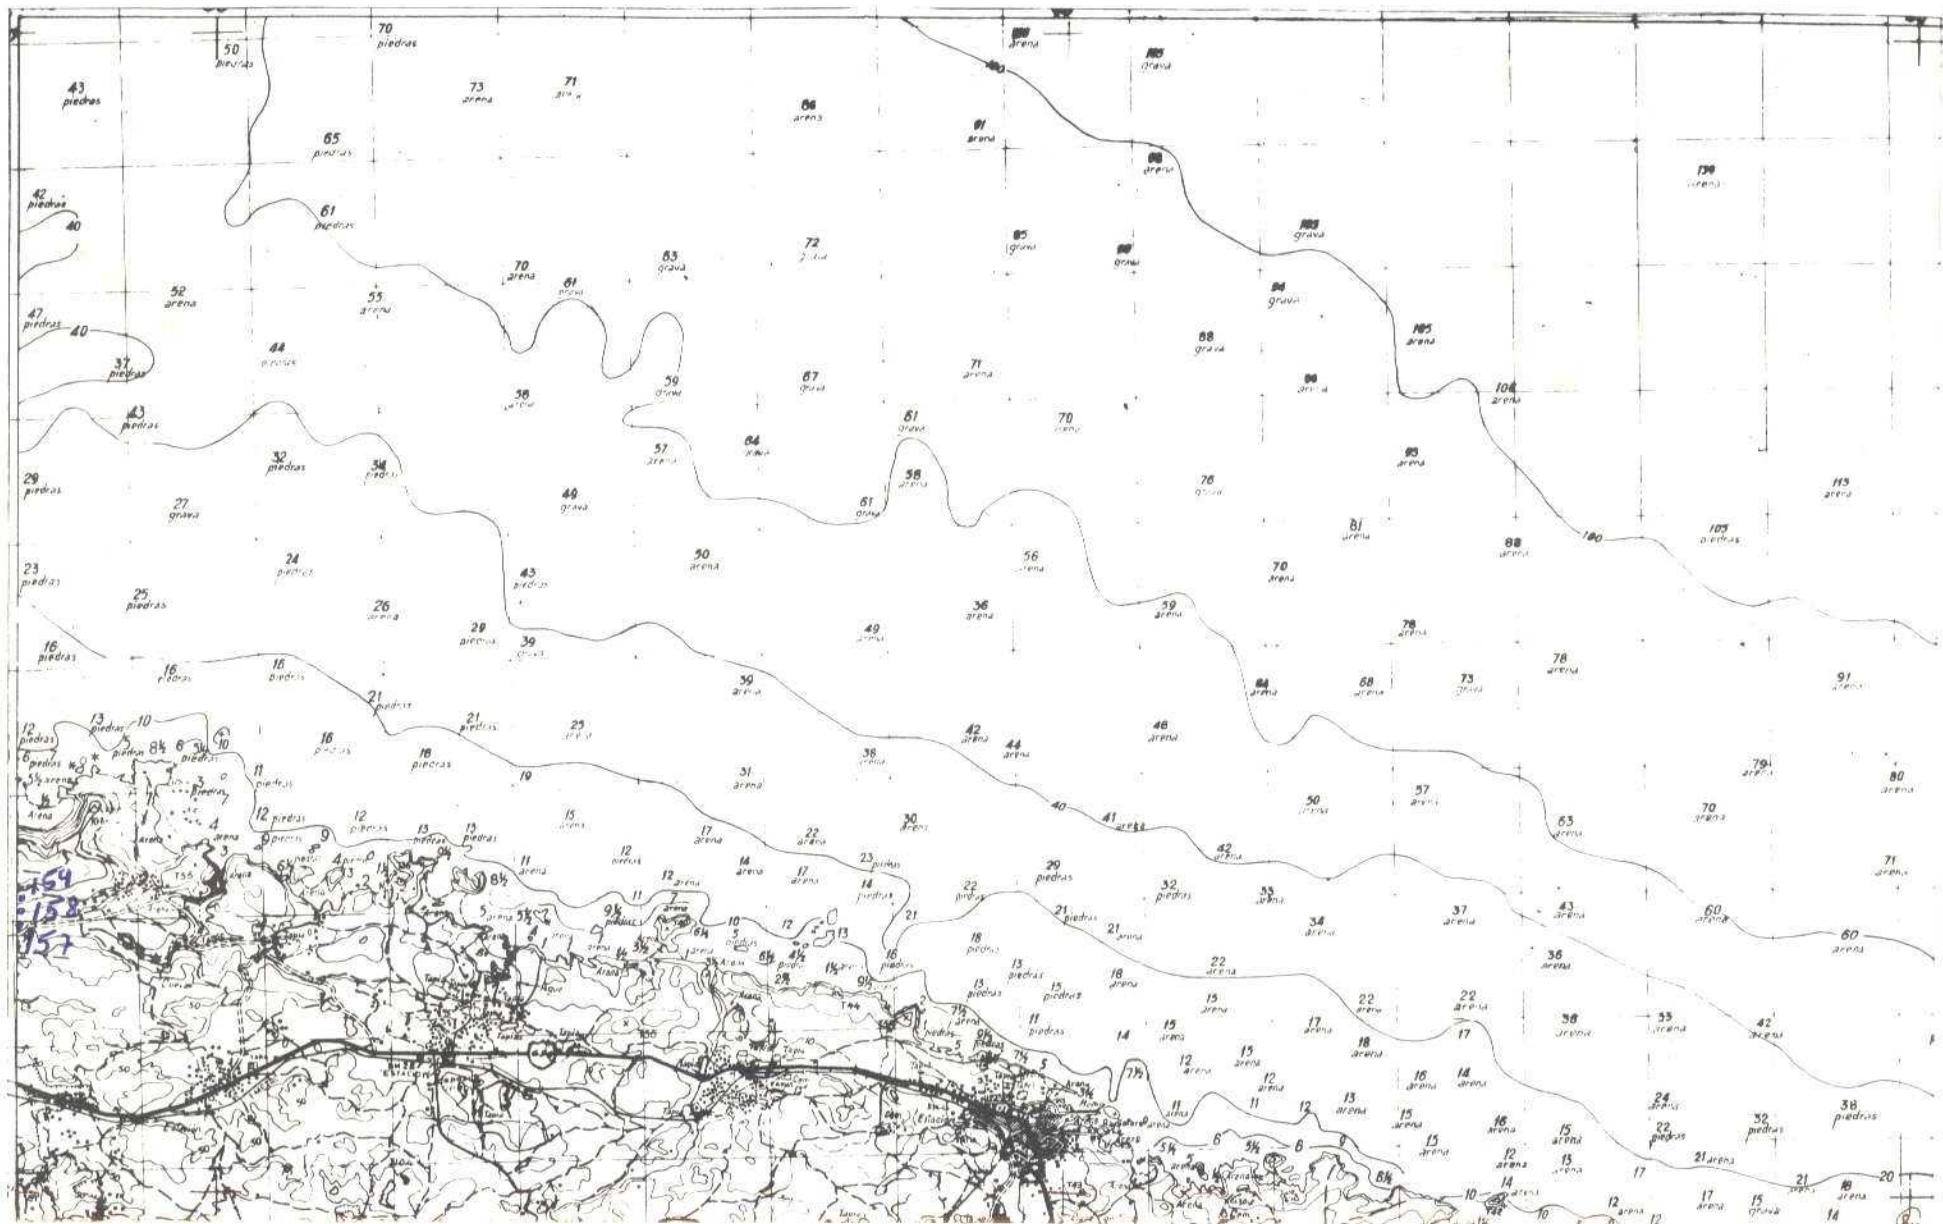

DATOS A RELLENAR POR EL IGME		
Nº de la hoja 1:50.000	Código de número	Nº del documento
16044		

DATOS AMELLE
POR EL CONSUL

DATOS A RELLENAR POR EL IGME			
Recibido	Ref. Control	Perforado	Verificado

Elmar Knefani



MINISTERIO DE INDUSTRIA
DIRECCION GENERAL DE MINAS
INSTITUTO GEOLOGICO Y MINERO DE ESPAÑA


PLAN NACIONAL DE LA MINERIA. MAPA GEOLOGICO NACIONAL A ESCALA 1:50.000
MAGNA

FICHA DE CONTROL DEL TRABAJO DE CAMPO MCC1

DATOS A RELLENAR POR EL IGME

CONTROL	FECHA	OBSERVACIONES
LIBRETA DE CAMPO		
MUESTRAS. LABORATORIO		
CARTOGRAFIA		
ESTACIONES VISITADAS		
OBSERVACIONES:		

EL SUPERVISOR DEL PROYECTO

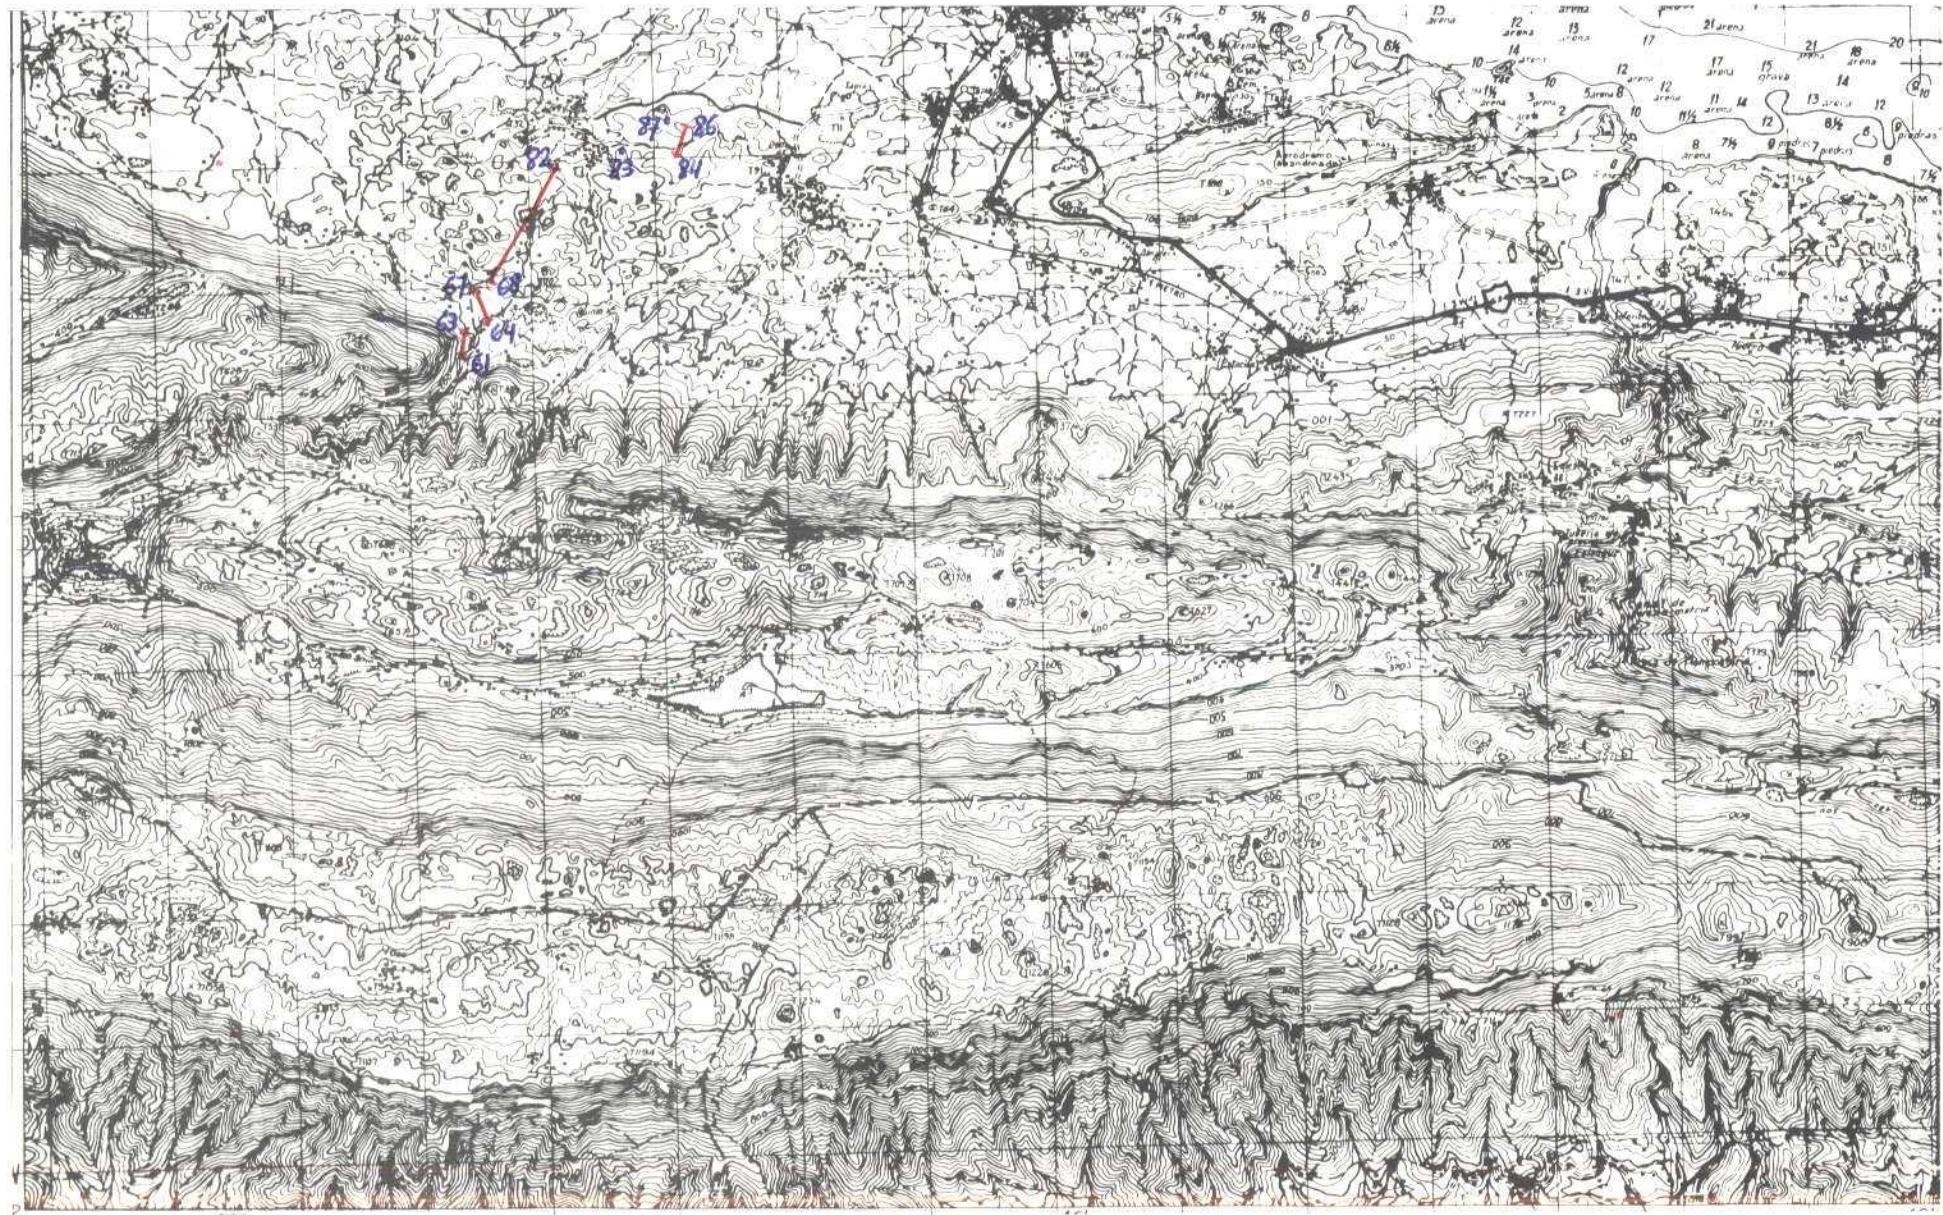

DATOS A RELLENAR POR EL IGME	
Nº de la hoja 1:50.000	Cuaderno Número
Nº del documento	
1604	

DATOS A RELLENAR POR EL CONSULTOR	
CONSULTOR	ESPECIALISTAS
ADM R	LA ESTACION

DATOS A RELLENAR POR EL IGME			
Recibido	Ref. Control	Perforado	Verificado

NUMERO DE LA ESTACION	Fotograma		MUESTRAS
	Petro. / M	Wet / M	
64	X		
65	X		
NUMERO DE LA ESTACION	Fotograma		MUESTRAS
	Petro. / M	Wet / M	
81		X	
82		X	
83		X	
84		X	
85		X	
86		X	
87		X	

DATOS A RELLENAR POR EL CONSULTOR	
NUMERO DE LA ESTACION	Fotograma
76	

DATOS A RELLENAR POR EL CONSULTOR	
NUMERO DE LA ESTACION	Fotograma
76	

EL CONSULTOR DEBE MARCAR SOBRE EL MAPA LAS ESTACIONES CON SU NUMERO DE REFERENCIA EN AZUL Y LOS CORTES REALIZADOS SOBRE EL TERRENO EN ROJO.


Recibido I.G.M.E. el 16-3-76 Enviado el 2-3-76

El Supervisor

Alvee

El Consultor

equantinum



MINISTERIO DE INDUSTRIA
DIRECCION GENERAL DE MINAS
INSTITUTO GEOLOGICO Y MINERO DE ESPAÑA

PLAN NACIONAL DE LA MINERIA. MAPA GEOLOGICO NACIONAL A ESCALA 1:50.000


MAGNA

FICHA DE CONTROL DEL TRABAJO DE CAMPO MCC1

DATOS A RELLENAR POR EL IGME

CONTROL	FECHA	OBSERVACIONES
LIBRETA DE CAMPO		
MUESTRAS. LABORATORIO		
CARTOGRAFIA		
ESTACIONES VISITADAS		
OBSERVACIONES:		

EL SUPERVISOR DEL PROYECTO

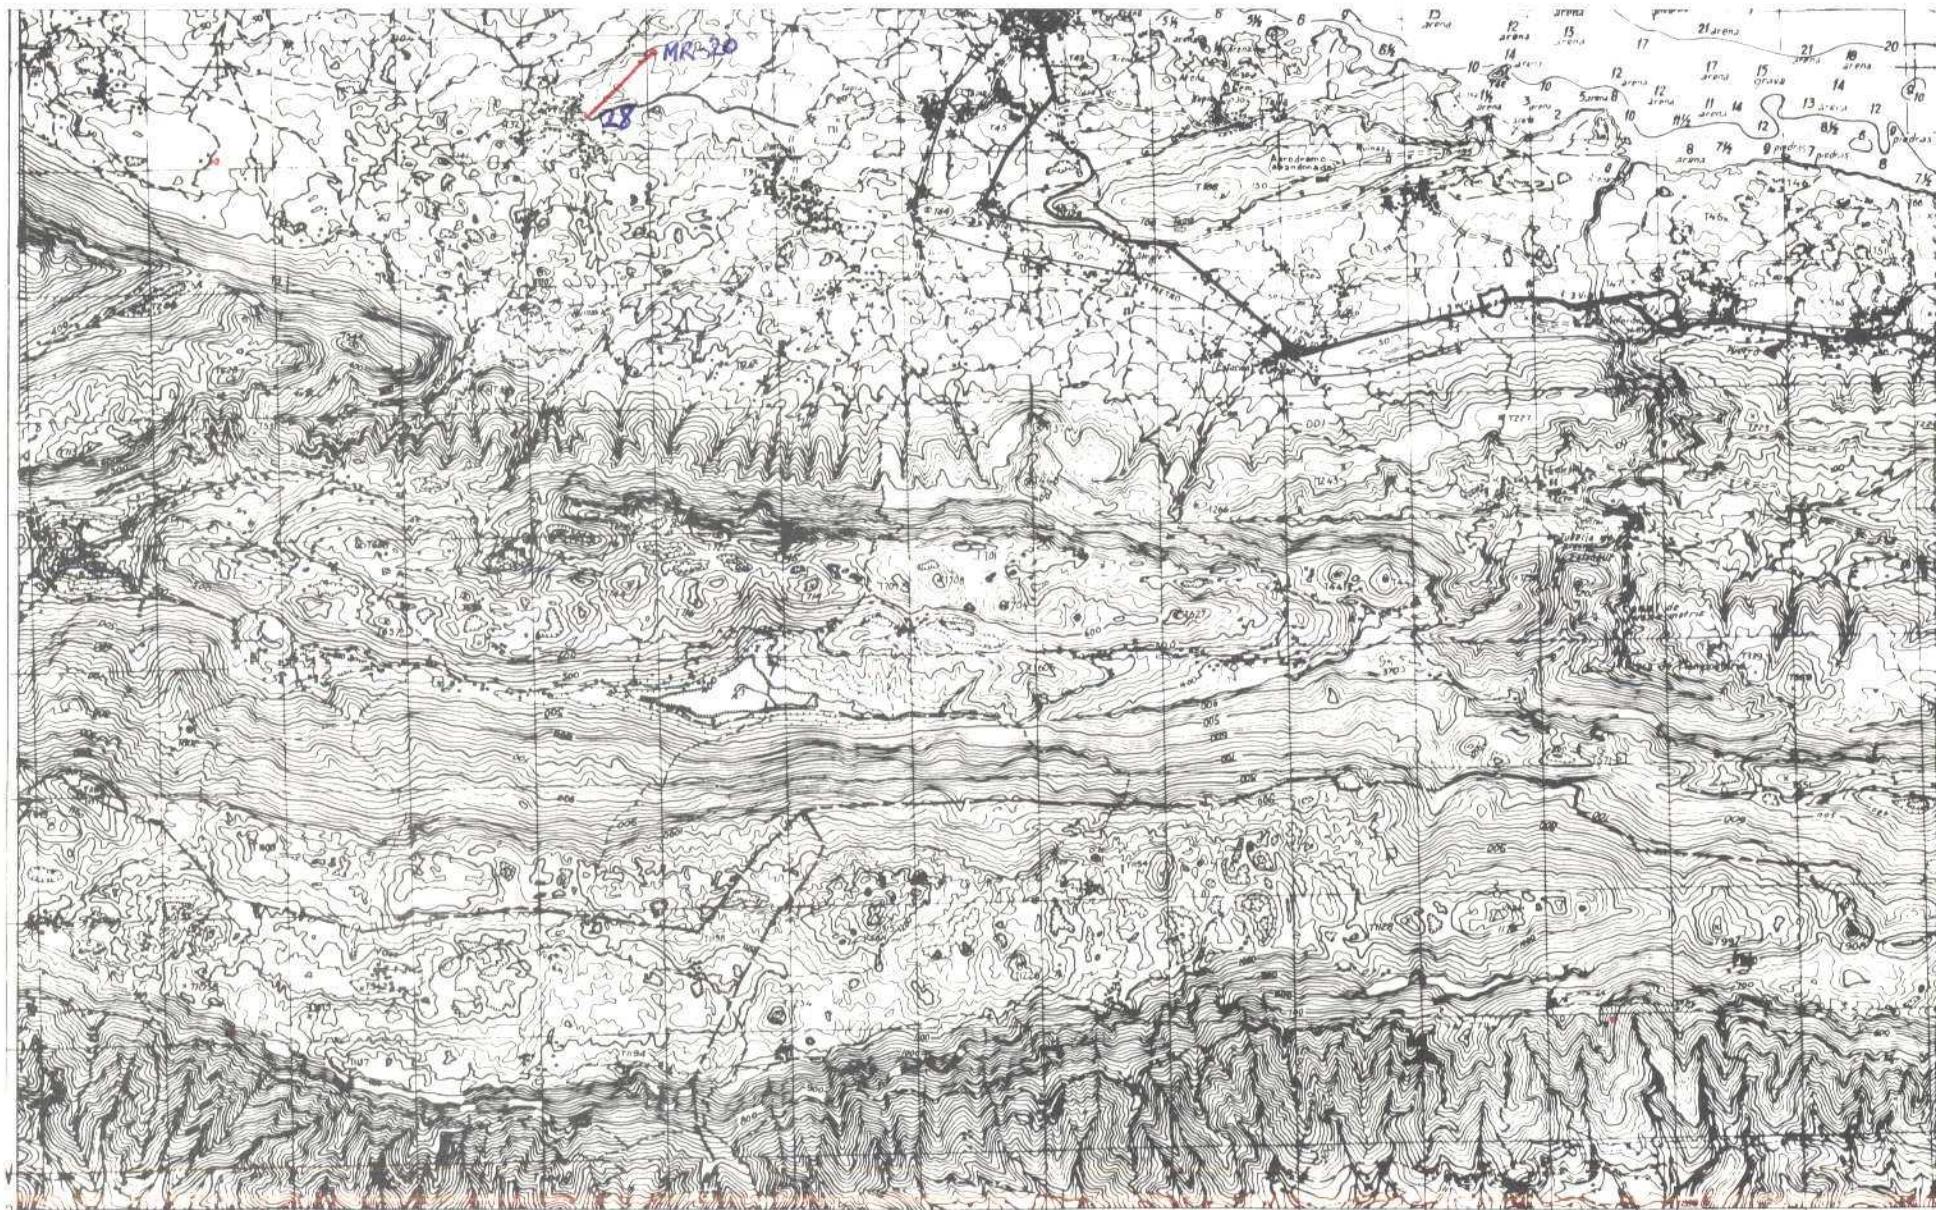

SUSTITUYE A LA ANTERIOR

NUMERO DE LA HOJA 16-04 CUADRANTE

DATOS A RELLENAR POR EL IGME			
Nº de la hoja 1:50.000	Quadrante	Nº del documento	
	Número		
1604			

DATOS A RELLENAR POR EL CONSULTOR		DATOS A RELLENAR POR EL IGME			
CONSULTOR	ESPECIALIDAD	REF. CONTROL	PERFORADO	VERIFICADO	
A	D	M	R		

NUMERO DE LA ESTACION	Fotograma Fotograma	DATOS A RELLENAR					
		MUESTRAS	TIERRA (M)	ALTURA (M)	TIERRA (M)	ALTURA (M)	TIERRA (M)
20		X					
21		X					
22		X					
23		X					
24		X					
25		X					
26		X					
27		X					
28		X					

EL CONSULTOR DEBE MARCAR SOBRE EL MAPA LAS ESTACIONES CON SU NÚMERO DE REFERENCIA (EN AZUL) Y LOS CORTES REALIZADOS SOBRE EL TERRENO (EN ROJO).

Recibido I.G.M.E. el 16-3-76




MINISTERIO DE INDUSTRIA
DIRECCION GENERAL DE MINAS
INSTITUTO GEOLOGICO Y MINERO DE ESPAÑA


PLAN NACIONAL DE LA MINERIA. MAPA GEOLOGICO NACIONAL A ESCALA 1:50.000
MAGNA

FICHA DE CONTROL DEL TRABAJO DE CAMPO MCC1

DATOS A RELLENAR POR EL IGME

CONTROL	FECHA	OBSERVACIONES
LIBRETA DE CAMPO		
MUESTRAS. LABORATORIO		
CARTOGRAFIA		
ESTACIONES VISITADAS		
OBSERVACIONES:		

EL SUPERVISOR DEL PROYECTO

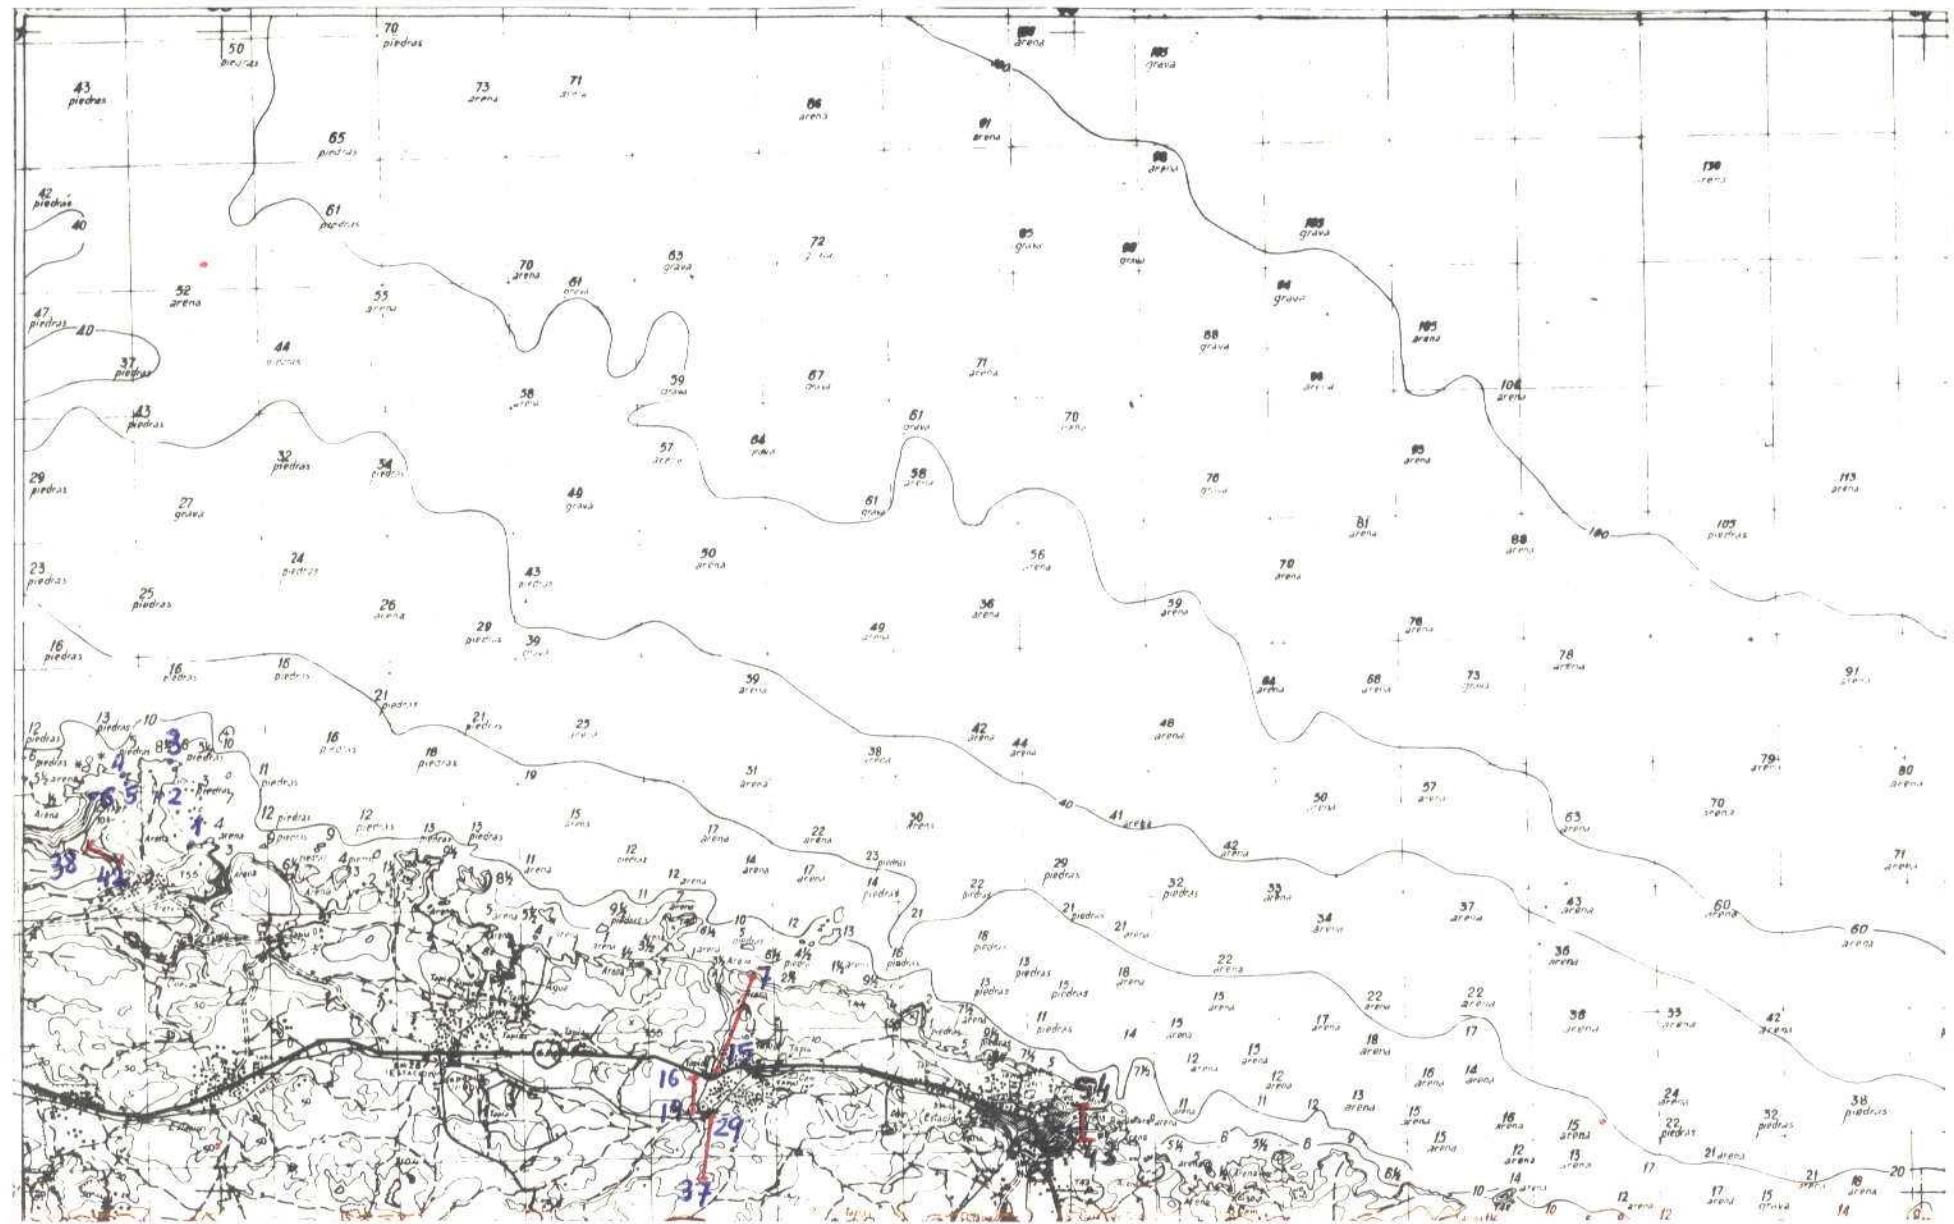

SUSTITUYE A LA ANTERIOR

NUMERO DE LA HOJA 16-04 CUADRANTE

4	1
3	2

DATOS A RELLENAR POR EL IGME	
Nº de la hoja 1:50.000	Coordenada Número
1 6 0 4	Nº del documento

DATOS A RELLENAR
POR EL CONSUL

EL CONSULTOR DEBERÁ MARCAR SOBRE EL MAPA LAS ESTACIONES CON SU NÚMERO DE REFERENCIA (EN AZUL) Y LOS CORTES REALIZADOS SOBRE EL TERRENO (EN ROJO).

Recibido I.G.M.E. el 16-3-76 Envíado el
El Superintendente, 7 El Comisario

deeee



MINISTERIO DE INDUSTRIA
DIRECCION GENERAL DE MINAS
INSTITUTO GEOLOGICO Y MINERO DE ESPAÑA

PLAN NACIONAL DE LA MINERIA. MAPA GEOLOGICO NACIONAL A ESCALA 1:50.000
MAGNA

FICHA DE CONTROL DEL TRABAJO DE CAMPO MCC1

DATOS A RELLENAR POR EL IGME

CONTROL	FECHA	OBSERVACIONES
LIBRETA DE CAMPO		
MUESTRAS. LABORATORIO		
CARTOGRAFIA		
ESTACIONES VISITADAS		
OBSERVACIONES:		

EL SUPERVISOR DEL PROYECTO



DATOS A RELLENAR POR EL IGME	
Nº de la hoja 1:50.000	Nº del documento
1604	ADM R

DATOS A RELLENAR POR EL CONSULTOR	

DATOS A RELLENAR POR EL IGME			
Recibido	Ref. Control	Perforado	Verificado

NUMERO DE LA ESTACION	Fotograma	MUESTRAS	
		Reyes X	Estacionamiento
88	✓		
89	✓		
90	✓		
NUMERO DE LA ESTACION	Fotograma	MUESTRAS	
		Reyes X	Estacionamiento
107	✓		
108	✓		
109	✓		
110	✓		
111	✓		
112	✓		

DATOS A RELLENAR POR EL CONSULTOR	


Recibido I.G.M.E. el 10-3-76 Enviado el 2-3-76

El Supervisor El Consultor

Alvaro Martinez

54



MINISTERIO DE INDUSTRIA
DIRECCION GENERAL DE MINAS
INSTITUTO GEOLOGICO Y MINERO DE ESPAÑA

PLAN NACIONAL DE LA MINERIA. MAPA GEOLOGICO NACIONAL A ESCALA 1:50.000
MAGNA

FICHA DE CONTROL DEL TRABAJO DE CAMPO MCC1

DATOS A RELLENAR POR EL IGME

CONTROL	FECHA	OBSERVACIONES
LIBRETA DE CAMPO		
MUESTRAS. LABORATORIO		
CARTOGRAFIA		
ESTACIONES VISITADAS		
OBSERVACIONES:		

EL SUPERVISOR DEL PROYECTO



DATOS A RELLENAR POR EL IGME	
Nº de la hoja 1:50.000	Nº del documento 16042

DATOS A RELLENAR POR EL IGME			
Recibido	Ref. Control	Perforado	Verificado

DATOS A RELLENAR POR EL CONSULTOR					
NUMERO DE LA ESTACION	PREGUNTA	MUESTRAS			
		1	2	3	4
113		X			
114		X			
115		X			
Recibido I.G.M.E. el 24-5-76. Enviado el 30-IV-76





MINISTERIO DE INDUSTRIA
DIRECCION GENERAL DE MINAS
INSTITUTO GEOLOGICO Y MINERO DE ESPAÑA


PLAN NACIONAL DE LA MINERIA. MAPA GEOLOGICO NACIONAL A ESCALA 1:50.000
MAGNA

FICHA DE CONTROL DEL TRABAJO DE CAMPO MCC1

DATOS A RELLENAR POR EL IGME

CONTROL	FECHA	OBSERVACIONES
LIBRETA DE CAMPO		
MUESTRAS, LABORATORIO		
CARTOGRAFIA		
ESTACIONES VISITADAS		
OBSERVACIONES:		

EL SUPERVISOR DEL PROYECTO

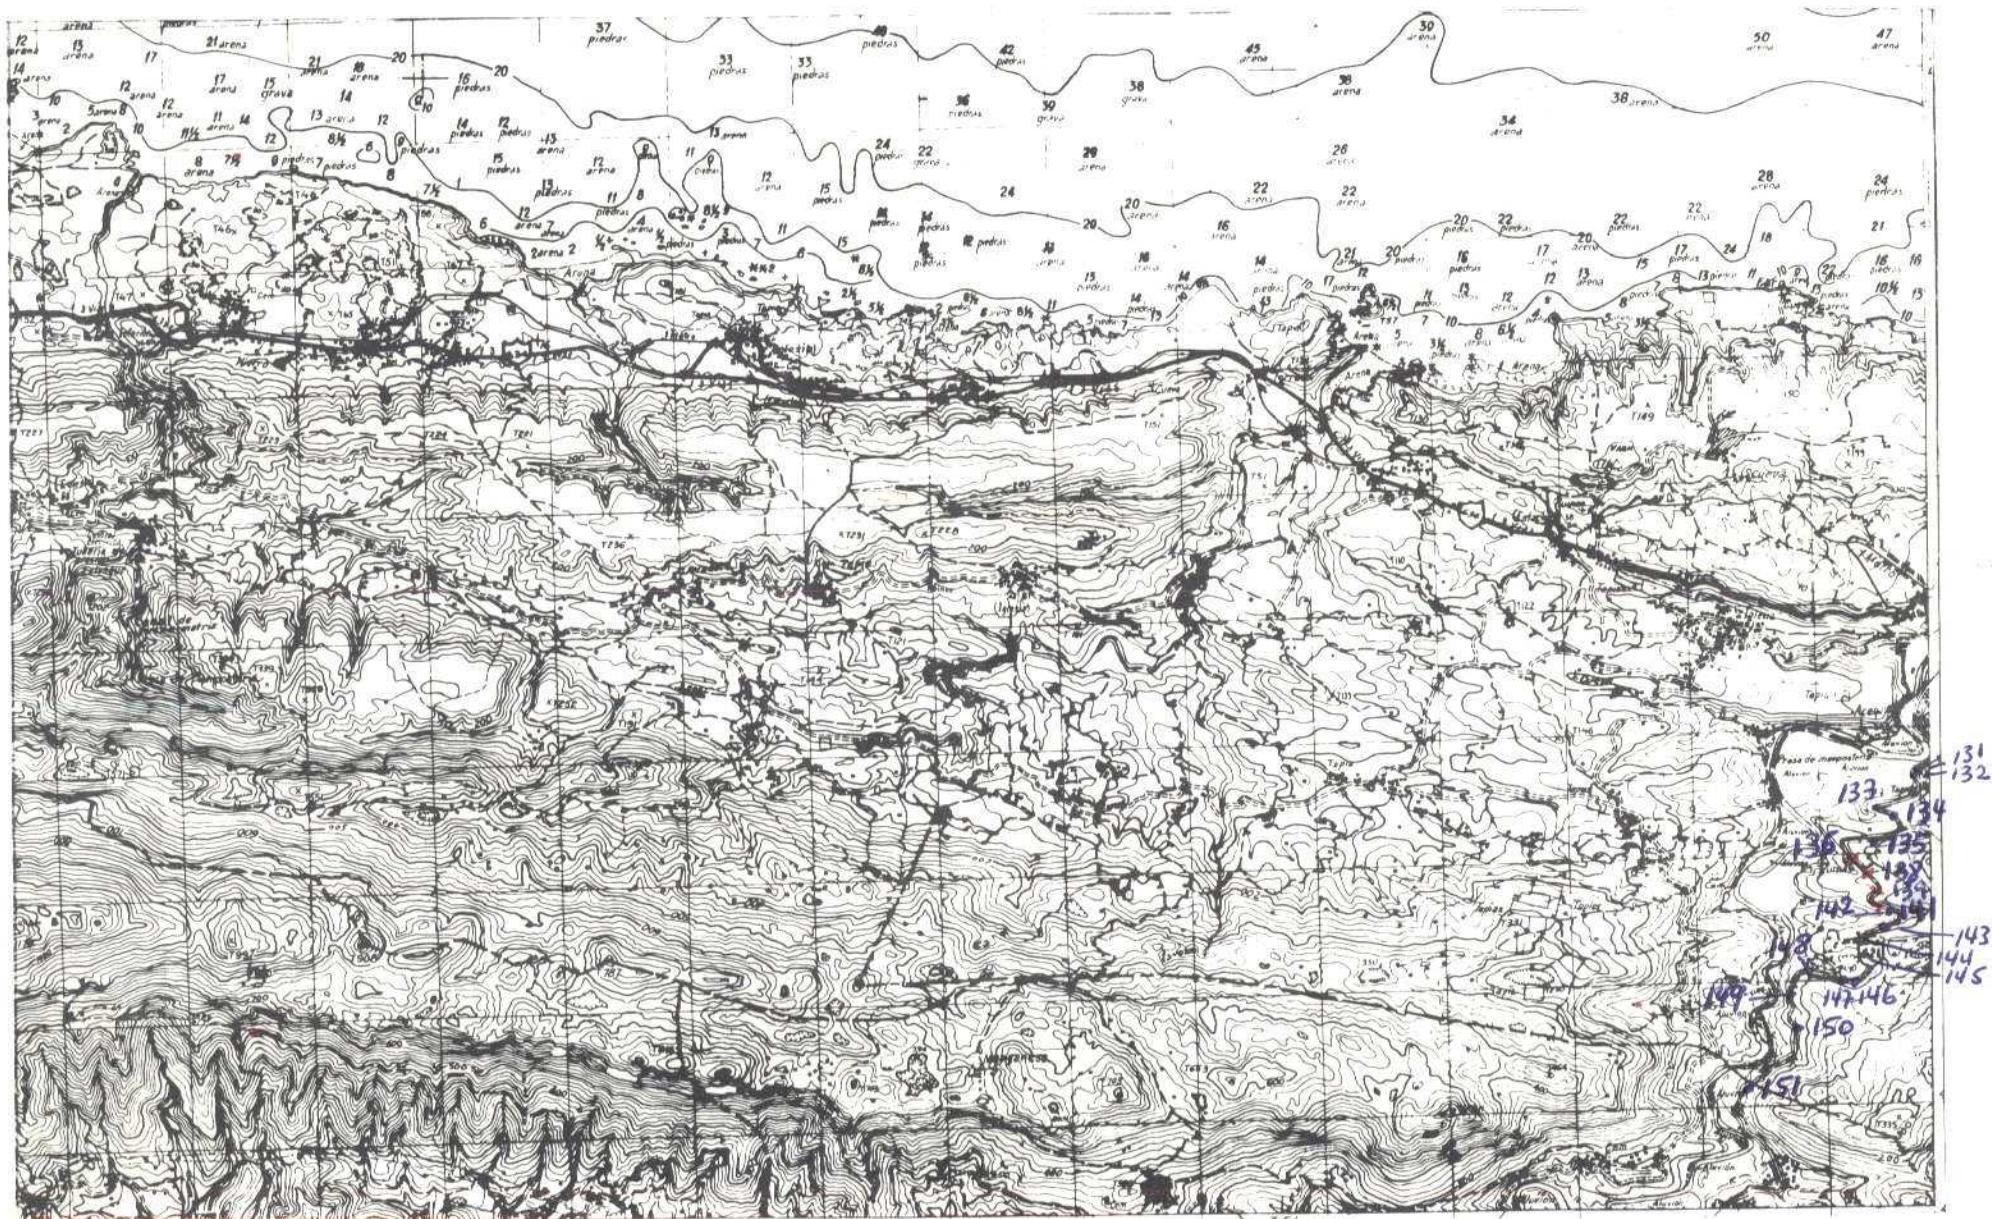

DATOS A RELLENAR POR EL IGME	
Nº de la hoja 1:50.000	Nº del documento
16042	ADM.R

DATOS A RELLENAR POR EL CONSULTOR	
ESTACION	ESPECIALIDAD
ADM.R	ESTACION

DATOS A RELLENAR POR EL IGME			
Recibido	Ref. Control	Perforado	Verificado

DATOS A RELLENAR POR EL CONSULTOR	
NUMERO DE LA ESTACION	Photografia
131	X
132	X
133	+
134	+
135	X
136	+
137	+
138	+
139	+
140	+
141	+
142	+
143	+
144	+
145	+
146	+
147	+
148	X
149	X

DATOS A RELLENAR POR EL CONSULTOR	
NUMERO DE LA ESTACION	Photografia
150	X
151	X

DATOS A RELLENAR POR EL CONSULTOR	
NUMERO DE LA ESTACION	Photografia
152	X
153	X
