



MINISTERIO DE INDUSTRIA
DIRECCION GENERAL DE MINAS
INSTITUTO GEOLOGICO Y MINERO DE ESPAÑA

PLAN NACIONAL DE LA MINERIA. MAPA GEOLOGICO NACIONAL A ESCALA 1:50.000
MAGNA

FICHA DE CONTROL DEL TRABAJO DE CAMPO MCC1

DATOS A RELLENAR POR EL IGME

CONTROL	FECHA	OBSERVACIONES
LIBRETA DE CAMPO		
MUESTRAS. LABORATORIO		
CARTOGRAFIA		
ESTACIONES VISITADAS		
OBSERVACIONES:		

EL SUPERVISOR DEL PROYECTO



Recd - 20 - 3 - 74

DATOS A RELLENAR POR EL USUARIO								
Nº de la hoja 1-50.000			Guadalupe Número			Nº del documento		
1	2	3	4	5	6	7	8	9
170439906								

DATOS A RECLAR	POR EL CONSUM.
DETALLE	DETALLE
10	11
12	13
G	S
D	A

DATOS A RELLENAR POR EL IGME									
Recibido			Ref. Control			Perforado		Verificado	
71	72	73	74	75	76	77	78	79	80
2	1	0	3	7	4				

EQUIPO DE RECEPCIÓN

EL CONSULTOR

EL CONSULTOR



MINISTERIO DE INDUSTRIA
DIRECCION GENERAL DE MINAS
INSTITUTO GEOLOGICO Y MINERO DE ESPAÑA


PLAN NACIONAL DE LA MINERIA. MAPA GEOLOGICO NACIONAL A ESCALA 1:50.000
MAGNA

FICHA DE CONTROL DEL TRABAJO DE CAMPO MCC1

DATOS A RELLENAR POR EL IGME

CONTROL	FECHA	OBSERVACIONES
LIBRETA DE CAMPO		
MUESTRAS. LABORATORIO		
CARTOGRAFIA		
ESTACIONES VISITADAS		
OBSERVACIONES:		

EL SUPERVISOR DEL PROYECTO

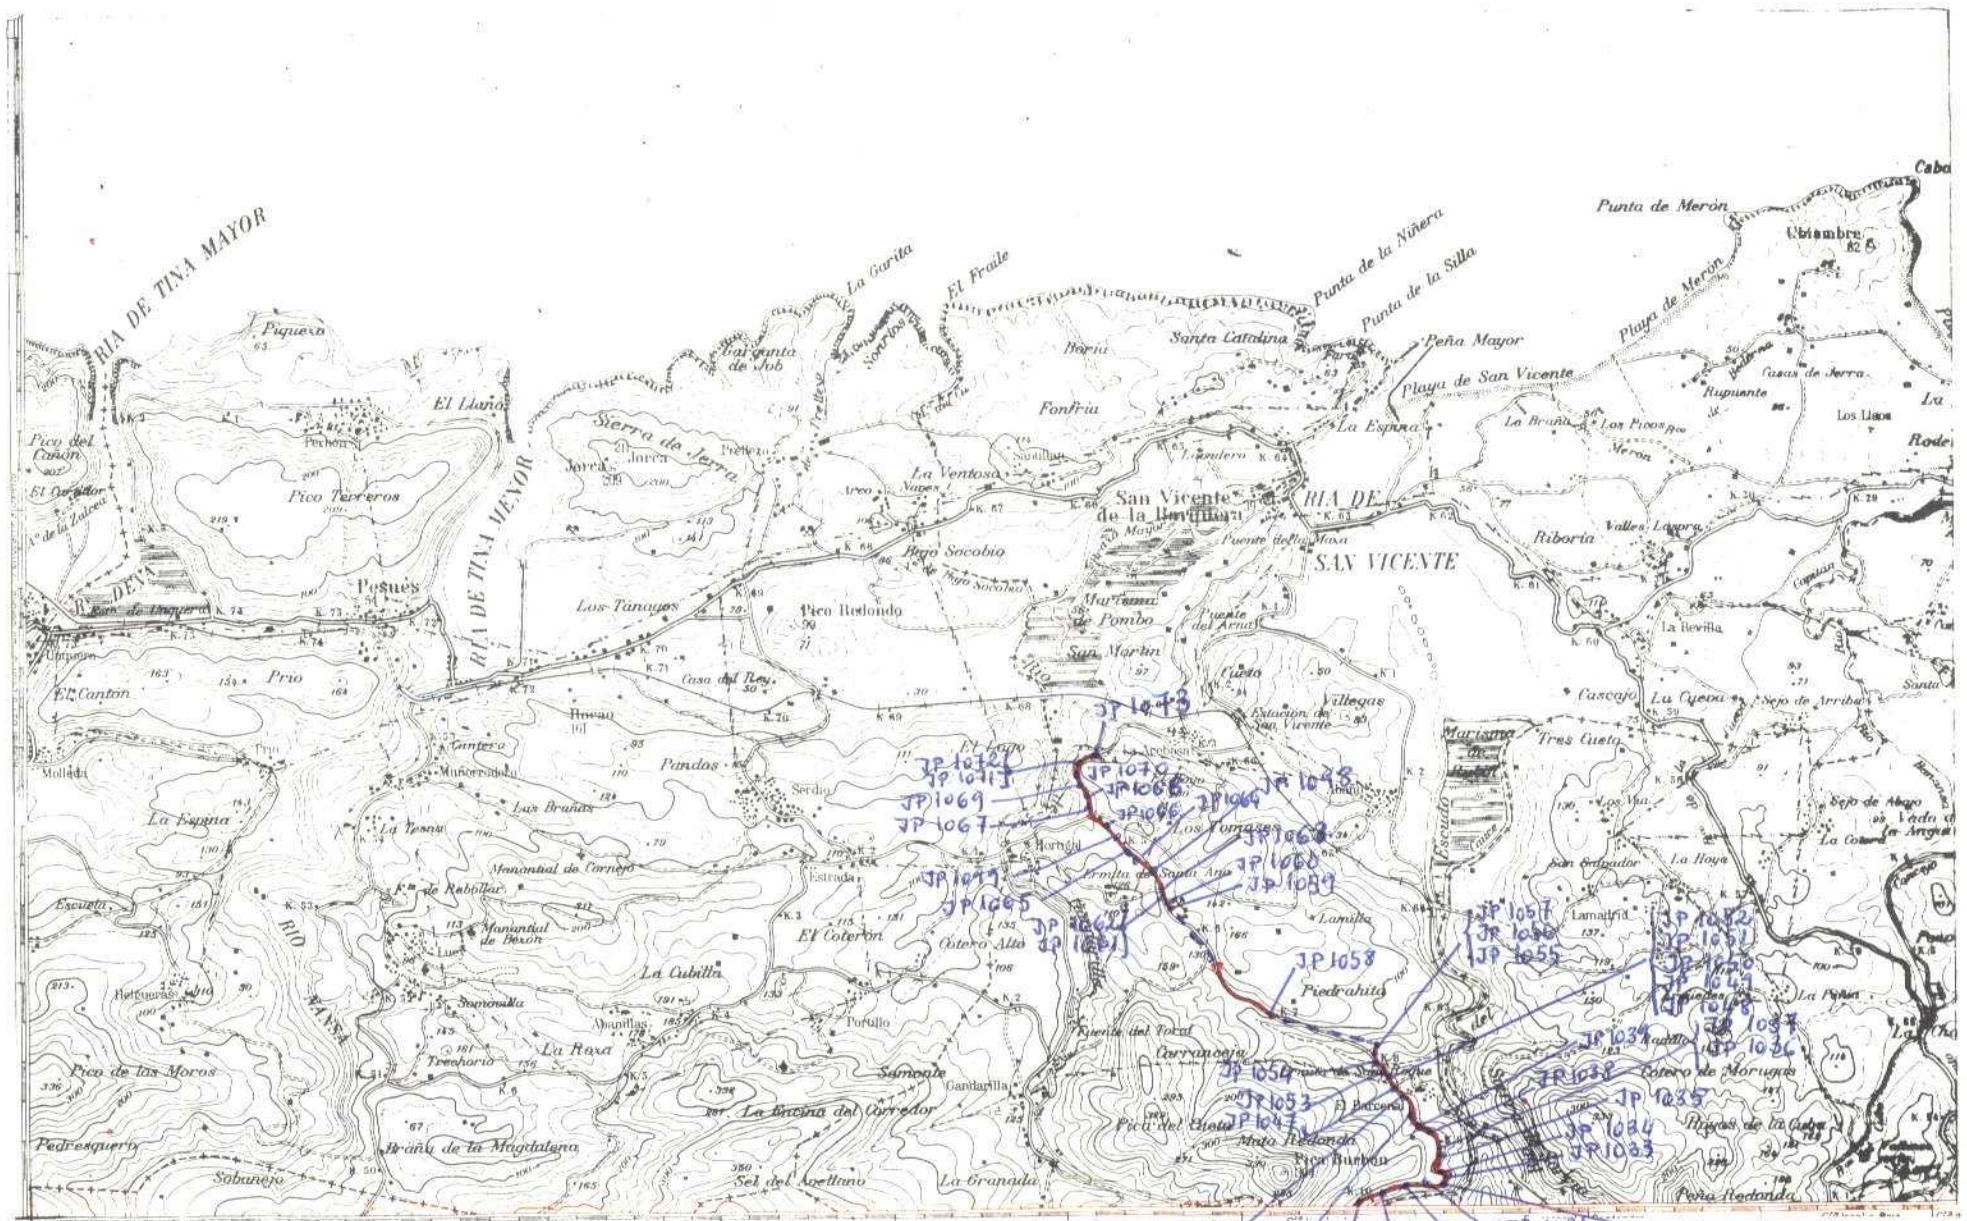

NUMERO DE LA HOJA 17-04 CUADRANTE



Recib.- 20-3-74

2

DATOS A RELLENAR POR EL IGME									
Nº de la hoja					Nº del documento				
1	2	3	4	Cuaderno número	5	6	7	8	9
150.000					10	11	12	13	
1	2	3	4		14	15	16	17	
170439905					18	19			

DATOS A RELLENAR POR EL CONSULTOR									
CONSULTOR					ESPECIALISTAS QUE ESTAN				
1	2	3	4	5	6	7	8	9	10
GSJP					11	12	13		

DATOS A RELLENAR POR EL IGME											
Recibido					Ref. Control		Perforado			Verificado	
71	72	73	74	75	76	77	78	79	80		
21	0	3	T	4							

DATOS A RELLENAR POR EL CONSULTOR									
CON NÚMEROS					CON UNOS EN CASO AFIRMATIVO				
NUMERO DE LA ESTACION	Fecha			MATERIAL	TIPO DE ESTACION	PUNTO DE INTERES	SINGULAR	TIPO DE TERR	ESTACION
	dia	mes	año						
1022	21	02	74						
1023				1					
1024				1					
EL CONSULTOR DEBE MARCAR SOBRE EL MAPA LAS ESTACIONES CON SU NUMERO DE REFERENCIA (EN AZUL) Y LOS CORTES REALIZADOS SOBRE EL TERRENO (EN ROJO).


Vicente
Almeida

DATOS A RELLENAR POR EL CONSULTOR									
CON NÚMEROS					CON UNOS EN CASO AFIRMATIVO				
NUMERO DE LA ESTACION	Fecha			MATERIAL	TIPO DE ESTACION	PUNTO DE INTERES	SINGULAR	TIPO DE TERR	ESTACION
	dia	mes	año						
1051									
1052									
1053									
1054									
1055									
1056									
1057									
1058									
1059									
1060									
1061									
1062	22	02	74						
1063									
1064									
1065									
1066									
1067									
1068									
1069									
1070									
1071									
1072									
1073									

EQUIPO DE RECEPCION DEL TERRENO

E CONSULTOR





MINISTERIO DE INDUSTRIA
DIRECCION GENERAL DE MINAS
INSTITUTO GEOLOGICO Y MINERO DE ESPAÑA


PLAN NACIONAL DE LA MINERIA. MAPA GEOLOGICO NACIONAL A ESCALA 1:50.000
MAGNA

FICHA DE CONTROL DEL TRABAJO DE CAMPO MCC1

DATOS A RELLENAR POR EL IGME

CONTROL	FECHA	OBSERVACIONES
LIBRETA DE CAMPO		
MUESTRAS. LABORATORIO		
CARTOGRAFIA		
ESTACIONES VISITADAS		
OBSERVACIONES:		

EL SUPERVISOR DEL PROYECTO

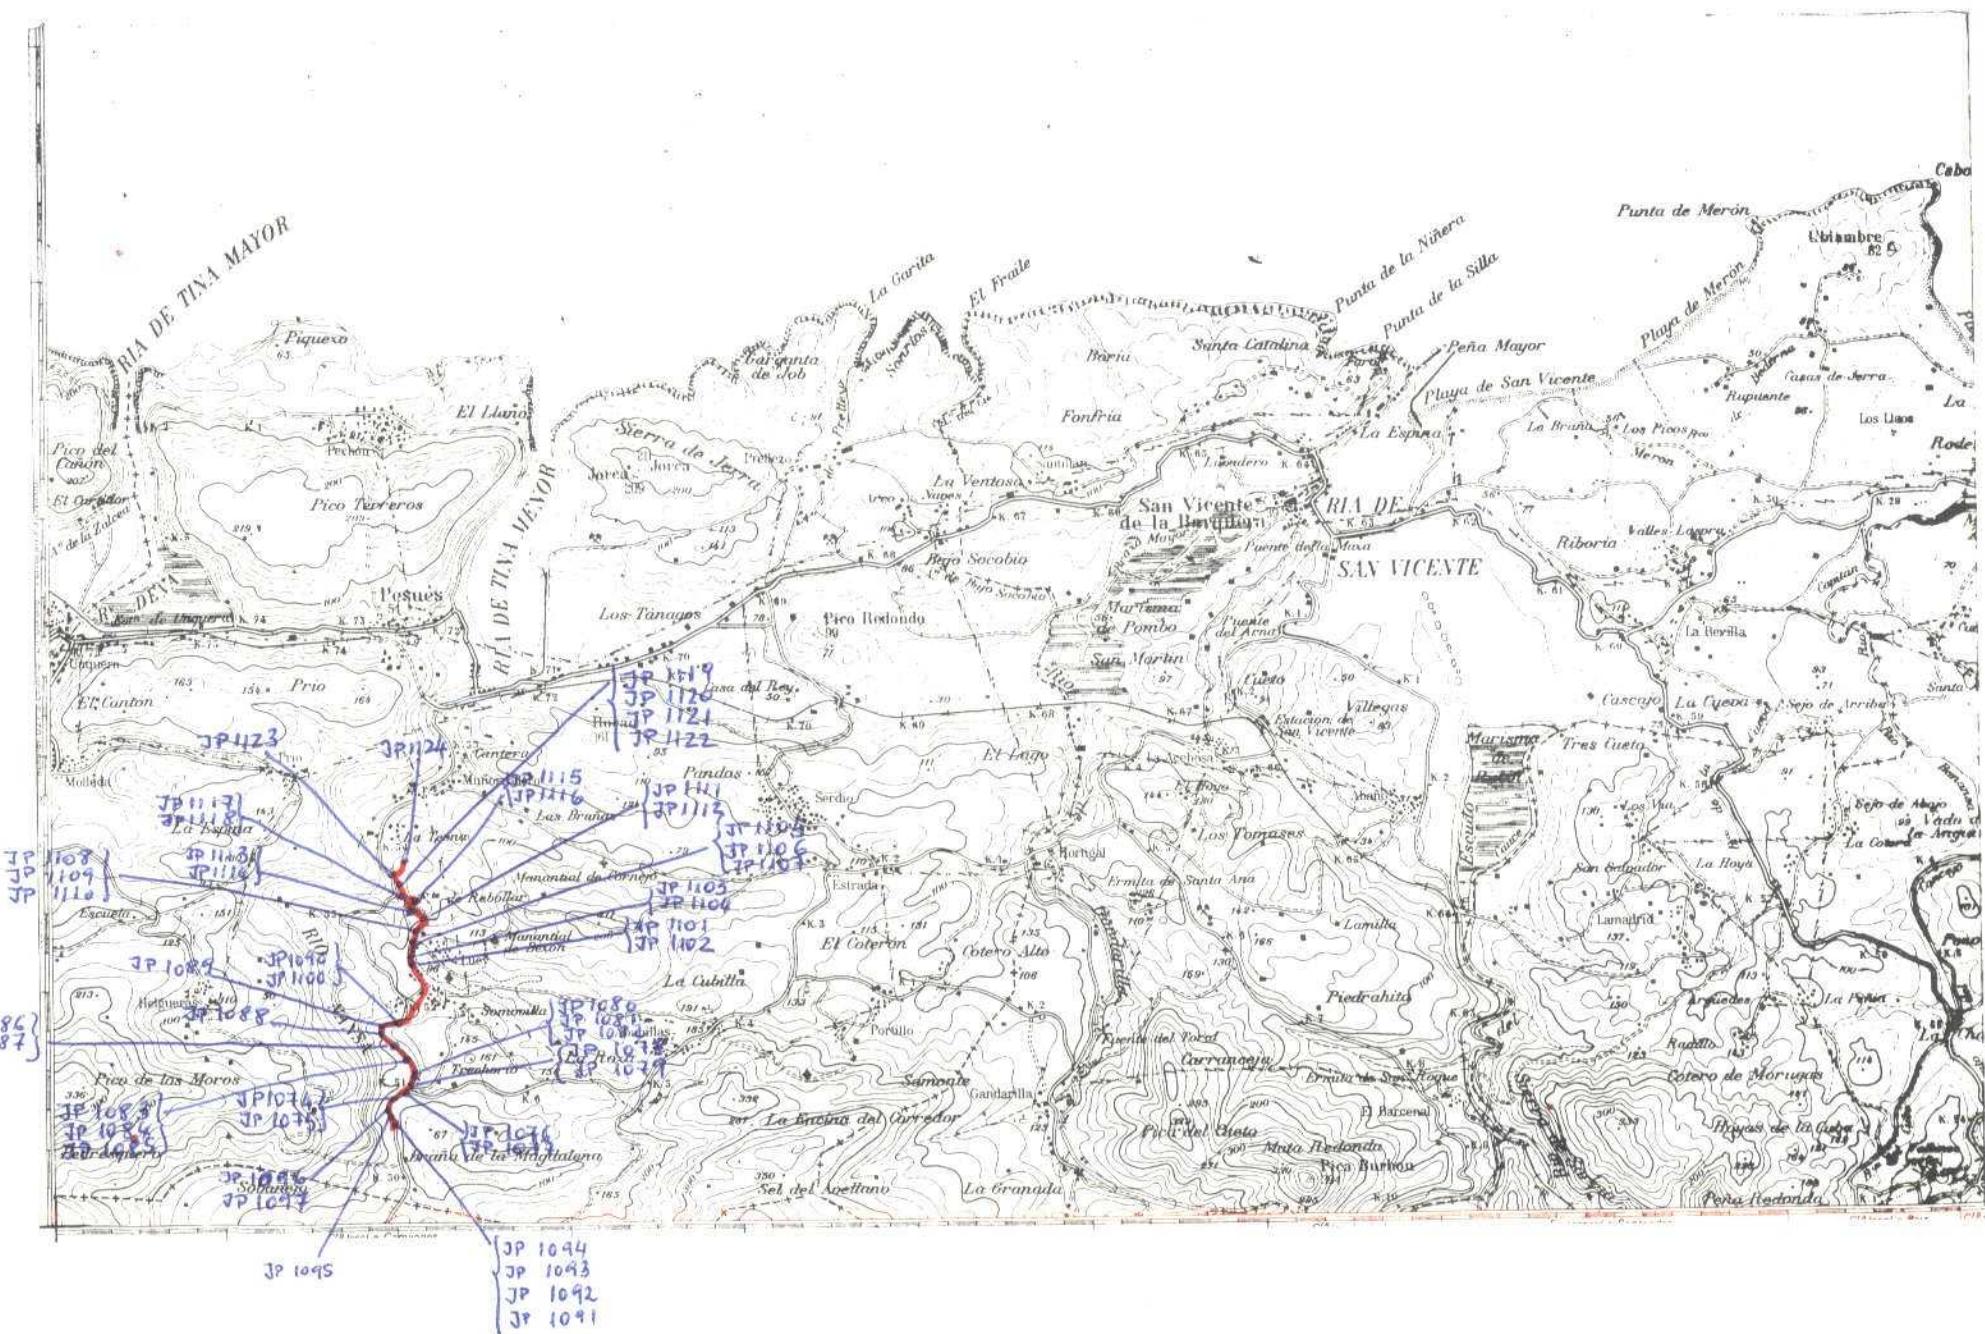

NUMERO DE LA HOJA 07-04 CUADRANTE

1 - IV - 74

3

DATOS A RELLENAR POR EL IGME								
Nº de la hoja 1:50.000	Cuaderno	Nº del documento						
1	2	3	4	5	6	7	8	9
1	7	0	4	3	7	9	0	9

DATOS A RELLENAR POR EL CONSUL
CONSULTA
10 11 12 13
GS JP

DATOS A RELLENAR POR EL IGME									
Recibido			Ref. Control			Perforado			Verificado
71	72	73	74	75	76	77	78	79	80
0	3	0	4	7	4				

EL CONSULTOR DEBE MARCAR SOBRE EL MAPA LAS ESTACIONES (CON SU NÚMERO DE REFERENCIA EN AZUL) Y LOS CORTES HECHOS SOBRE EL TERRÍN (EN ROJO).

DATOS A RELLENAR POR EL CONSULTOR												
CON NÚMEROS				CON UNOS EN CASO AFIRMATIVO								
NÚMERO DE LA ESTACIÓN	Fecha			MEDICIÓN	MUESTRAS							
1-105	05	03	74		/							
1106					/							
1107					/							
1108					/							
EQUPO DE REDEPON
DFL - GME

EL CONSULTOR

EL CONSULTOR



MINISTERIO DE INDUSTRIA
DIRECCION GENERAL DE MINAS
INSTITUTO GEOLOGICO Y MINERO DE ESPAÑA


PLAN NACIONAL DE LA MINERIA. MAPA GEOLOGICO NACIONAL A ESCALA 1:50.000
MAGNA

FICHA DE CONTROL DEL TRABAJO DE CAMPO MCC1

DATOS A RELLENAR POR EL IGME

CONTROL	FECHA	OBSERVACIONES
LIBRETA DE CAMPO		
MUESTRAS. LABORATORIO		
CARTOGRAFIA		
ESTACIONES VISITADAS		
OBSERVACIONES:		

EL SUPERVISOR DEL PROYECTO

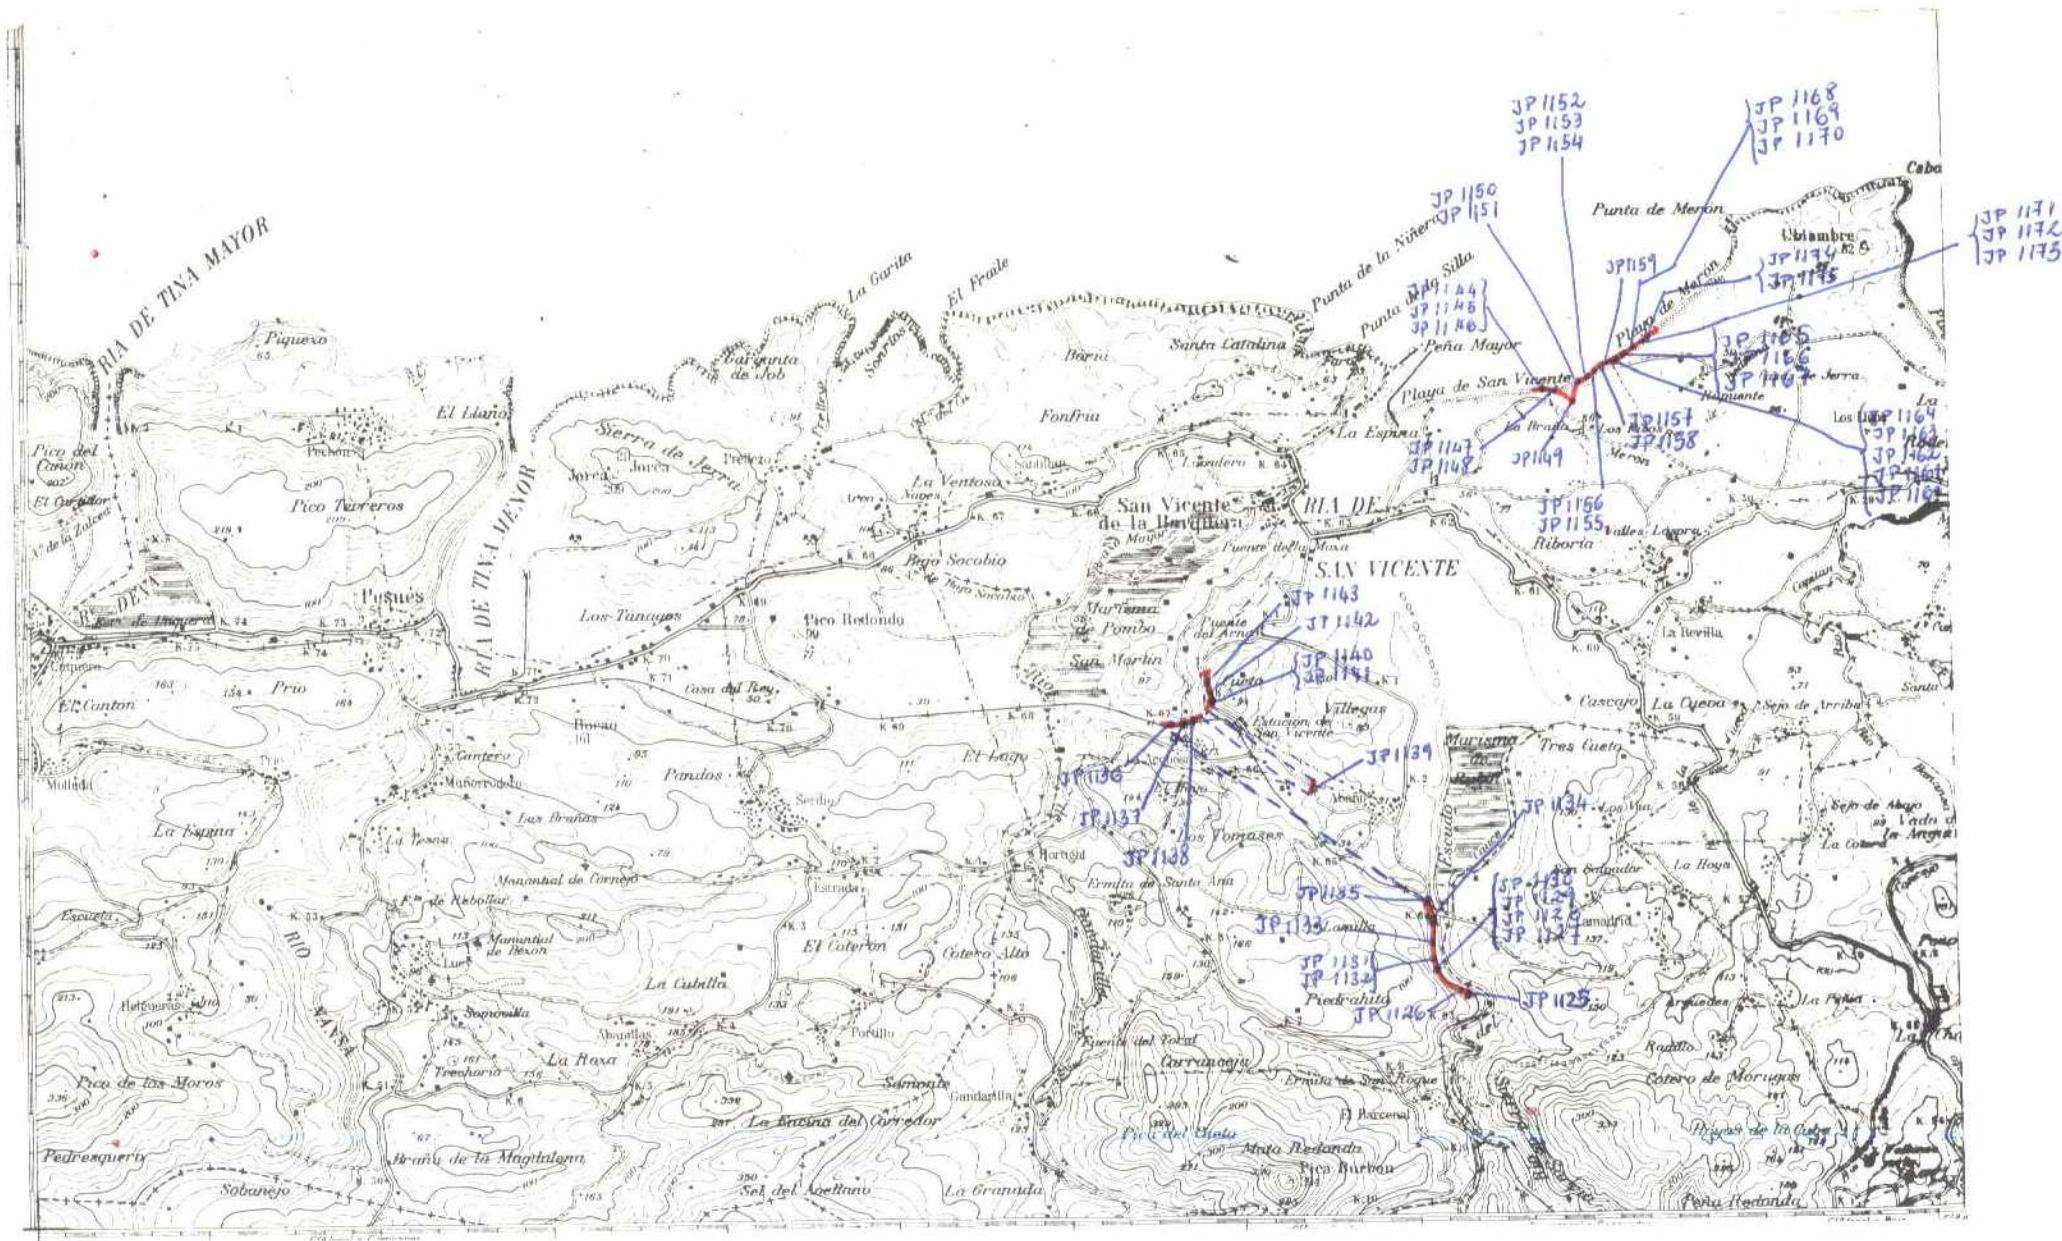

NUMERO DE LA HOJA 17-04 CUADRANTE

51
1 - IV - 74

4

DATOS A RELLENAR POR EL IGME									
Nº de la hoja 1:50.000					Nº del documento				
1	2	3	4	5	6	7	8	9	Cuadre número
10	11	12	13	14	15	16	17	18	ESTACIÓN QUE REGISTRA LA ESTAC.
170438910									
6SJP									

DATOS A RELLENAR POR EL CONSULTOR									
CONSULTOR					ESPECIAL				
Recibido	Ref. Control	Perforado	Verificado						
71	72	73	74	75	76	77	78	79	80
030474									

DATOS A RELLENAR POR EL CONSULTOR									
CON NÚMEROS					CON UNOS EN CASO AFIRMATIVO				
NUMERO DE LA ESTACION	Fecha				MEDICION	MUESTRAS	PUNTOS DE INTERES	SINGULARIDADES	TIPO DE TERR.

EL CONSULTOR DEBE MARCAR SOBRE EL MAPA LAS ESTACIONES CON SU NÚMERO DE REFERENCIA EN AZUL Y LOS CORTES REALIZADOS SOBRE EL TERRENO EN ROJO.
 PARA UN CONTROL CORRECTO DE LA MARCHA DEL TRABAJO DE CAMPO EL CONSULTOR DEBE ENVÍAR ENTRE LOS DÍAS 1 al 7 y 15 al 22 DE CADA MES ESTAS HOJAS AL INSTITUTO GEOLOGICO Y MINERO DE ESPAÑA, DIVISIÓN DE GEOLÓGIA CI RIOS ROSAS, 23 - MADRID - 3

DATOS A RELLENAR POR EL CONSULTOR											
CON NÚMEROS					CON UNOS EN CASO AFIRMATIVO						



MINISTERIO DE INDUSTRIA
DIRECCION GENERAL DE MINAS
INSTITUTO GEOLOGICO Y MINERO DE ESPAÑA


PLAN NACIONAL DE LA MINERIA. MAPA GEOLOGICO NACIONAL A ESCALA 1:50.000
MAGNA

FICHA DE CONTROL DEL TRABAJO DE CAMPO MCC1

DATOS A RELLENAR POR EL IGME

CONTROL	FECHA	OBSERVACIONES
LIBRETA DE CAMPO		
MUESTRAS. LABORATORIO		
CARTOGRAFIA		
ESTACIONES VISITADAS		
OBSERVACIONES:		

EL SUPERVISOR DEL PROYECTO

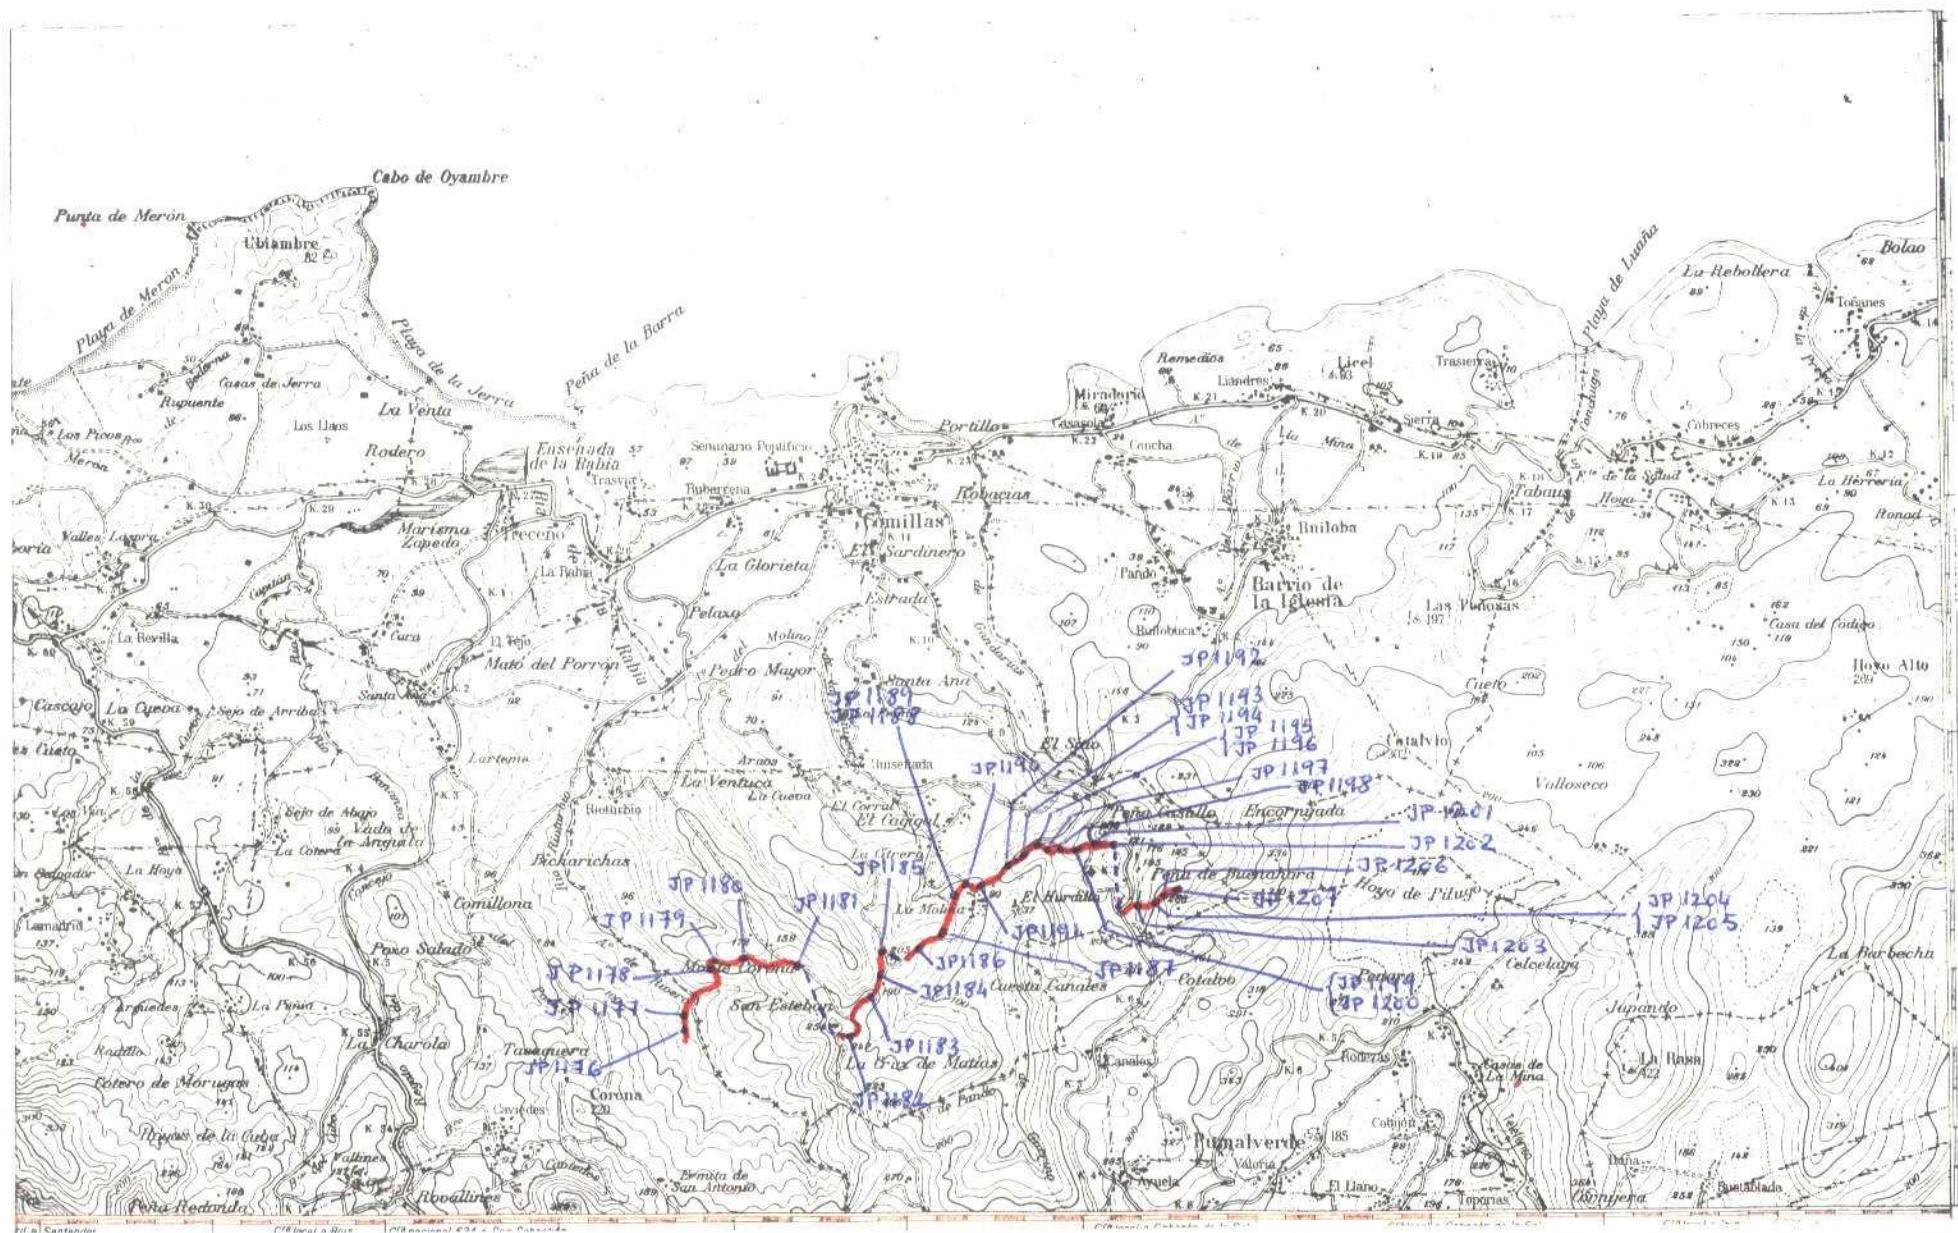

NUMERO DE LA HOJA 17-04 CUADRANTE

I-IV-76

5

DATOS A RELLENAR POR EL IGME								
Nº de la hoja 1.50.000	Número cuaderno	Nº del documento						
		1	2	3	4	5	6	7
1	7	0	4	2	4	8	5	9

DATOS A RELLENAR				
PREGUNTA CONSULTA				
CONSULTA	ESTIMACION	QUE REBES	LA ESTIMACION	
10	11	12	13	
6.5	7	P		

DATOS A RELLENAR POR EL IGME										
Recibido			Ref. Control			Perforado			Verificado	
71	72	73	74	75	76	77	78	79	80	
0	3	0	4	7	4					

DATOS A RELLENAR POR EL CONSULTOR									
CON NÚMEROS					CON UNOS EN CASO AFIRMATIVO				
NÚMERO DE LA ESTACIÓN	Fecha			Número de estación	MUESTRAS				
	DIA	MES	AÑO		Nitro	Salinos	Cloruro	Sulfato	Punto de interés
4 15 16 17	49 45	50 51 52 53 54 55 56 57 58	59 60 61 62 63 64 65 66 67	68 69 70 71 72 73 74 75 76	77 78 79 70 71 72 73 74 75
1176	12	03	74	11					
1177				11					
1178				1					
1179				11					
1180				1					
1181				1					
1182				11					
1183				1					
1184				1					
1185				11					
1186				1					
1187				11					
1188				1					
1189				1					
1190				11					
1191				11					
1192				1					
1193				1					
1194				11					
1195				11					
1196				11					
1197				11					
1198				1					
1199				1					
1200				1					
1201				1					
1202				11					
1203	13	03	74	11					
1204				11					

EQUIPO DE RECEPCION

1108180090



MINISTERIO DE INDUSTRIA
DIRECCION GENERAL DE MINAS
INSTITUTO GEOLOGICO Y MINERO DE ESPAÑA

PLAN NACIONAL DE LA MINERIA. MAPA GEOLOGICO NACIONAL A ESCALA 1:50.000
MAGNA

FICHA DE CONTROL DEL TRABAJO DE CAMPO MCC1

DATOS A RELLENAR POR EL IGME

CONTROL	FECHA	OBSERVACIONES
LIBRETA DE CAMPO		
MUESTRAS. LABORATORIO		
CARTOGRAFIA		
ESTACIONES VISITADAS		
OBSERVACIONES:		

EL SUPERVISOR DEL PROYECTO



NUMERO DE LA HOJA / 7-04 CUADRANTE

8-IV-74

19

DATOS A RELLENAR POR EL IGME							
Nº de la hoja 1:50.000	Quadrante	Nº del documento					
1	2	3	4	5	6	7	8
17	04	2	9	85	8		


DATOS A RELLENAR POR EL IGME								
Recibido			Ref. Control			Perforado		Verificado
71	72	73	74	75	76	77	78	79 80
1	6	0	4	7	4			

W.B. Meine


EL CONSULTOR



MINISTERIO DE INDUSTRIA
DIRECCION GENERAL DE MINAS
INSTITUTO GEOLOGICO Y MINERO DE ESPAÑA


PLAN NACIONAL DE LA MINERIA. MAPA GEOLOGICO NACIONAL A ESCALA 1:50.000
MAGNA

FICHA DE CONTROL DEL TRABAJO DE CAMPO MCC1

DATOS A RELLENAR POR EL IGME

CONTROL	FECHA	OBSERVACIONES
LIBRETA DE CAMPO		
MUESTRAS. LABORATORIO		
CARTOGRAFIA		
ESTACIONES VISITADAS		
OBSERVACIONES:		

EL SUPERVISOR DEL PROYECTO

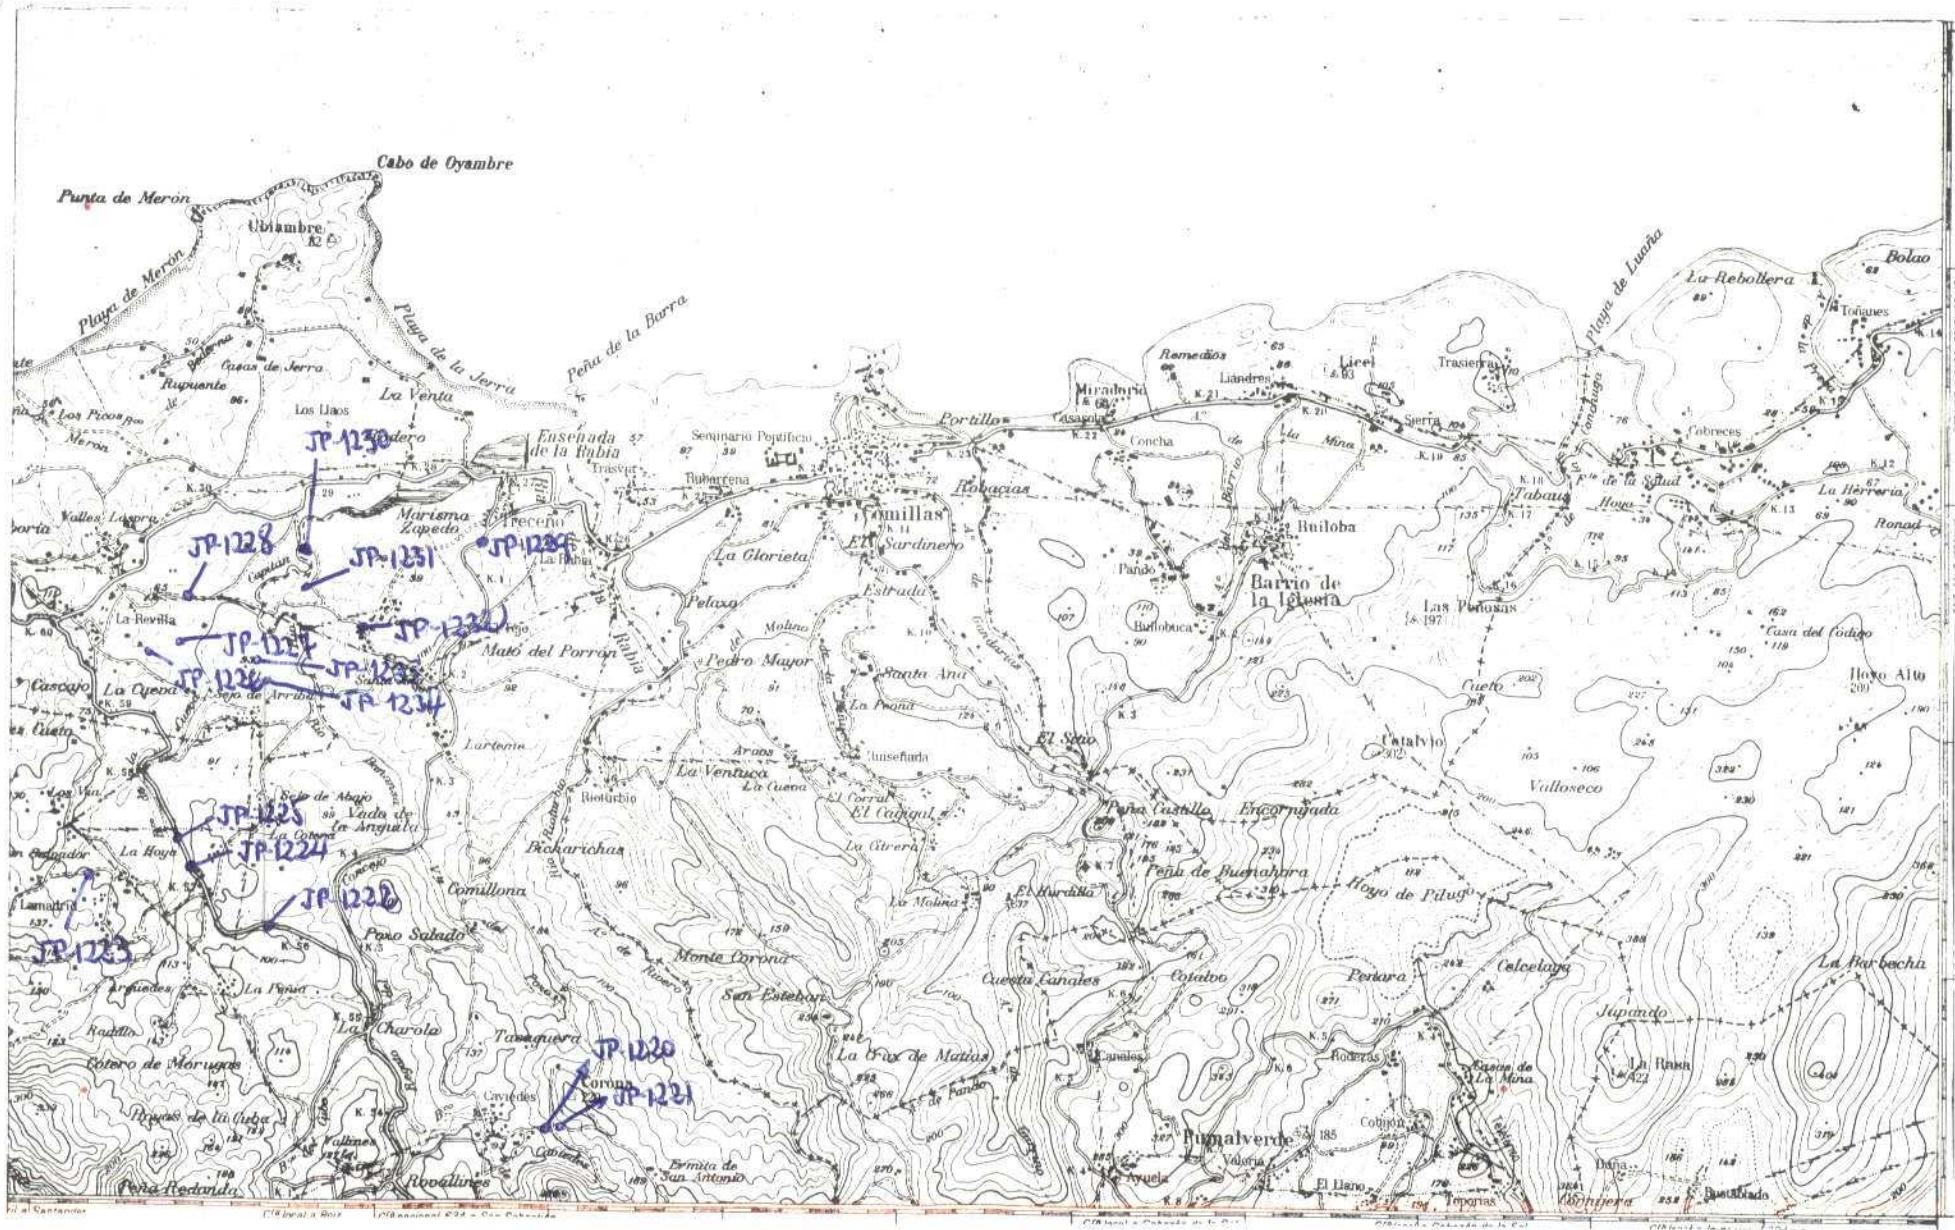

NUMERO DE LA HOJA 17-04 CUADRANTE

8-7-74

63

DATOS A RELLENAR POR EL IGME								
Nº de la hoja 1:50.000	Cuadre Número				Nº del documento			
	1	2	3	4	5	6	7	8
1	7	0	4	2	9	8	5	1

DATOS A REGRESAR		EL CONSULTOR	
CONSULTA	RESULTADO	ESTADÍSTICO	ESTADÍSTICO
10	11	12	13
			

DATOS A RELLENAR POR EL IGME									
Recibido		Ref. Control		Perforado		Verificado			
71	72	73	74	75	76	77	78	79	80
0	9	0	7	7	4				

EQUIPO DE RECEPCIÓN
011-1007

EJ CONSTITUE

EL CONSULTOR



MINISTERIO DE INDUSTRIA
DIRECCION GENERAL DE MINAS
INSTITUTO GEOLOGICO Y MINERO DE ESPAÑA

PLAN NACIONAL DE LA MINERIA. MAPA GEOLOGICO NACIONAL A ESCALA 1:50.000
MAGNA

FICHA DE CONTROL DEL TRABAJO DE CAMPO MCC1

DATOS A RELLENAR POR EL IGME

CONTROL	FECHA	OBSERVACIONES
LIBRETA DE CAMPO		
MUESTRAS, LABORATORIO		
CARTOGRAFIA		
ESTACIONES VISITADAS		
OBSERVACIONES		

EL SUPERVISOR DEL PROYECTO



NUMERO DE LA HOJA 17-04 CUADRANTE

2-oct-74

67-4

DATOS A RELLENAR POR EL IGME									
Nº de la hoja 1-50.000	Código de número 1-50.000	Nº del documento							
1 2 3 4	5 6 7 8 9	10 11 12 13	14 15 16 17 18	19 20 21 22 23	24 25 26 27 28	29 30 31 32 33	34 35 36 37 38	39 40 41 42 43	44 45 46 47 48
17043	Y	907							

DATOS A RELLENAR POR EL CONSULTOR									
CON NÚMEROS	CON UNOS EN CASO AFIRMATIVO								

EL CONSULTOR: DEBE MARCAR SOBRE EL MAPA LAS ESTACIONES CON SU NUMERO DE REFERENCIA (EN AZUL) Y LOS CORTE REALIZADOS SOBRE EL TERRENO (EN ROJO).

PARA DISCONTINUAR EL USO DE ESTA HOJA DE CADA UNA DE LAS ESTACIONES AL FINAL DEL EXPLORACIONES MINEROLÓGICAS, DIVISIÓN DE GEOLÓGIA, C. RIBERA ROSAL, 23 - MADRID - 3.

EQUIPO DE RECEPCIÓN
DEL IGME

EL CONSULTOR

