



MINISTERIO DE INDUSTRIA
DIRECCION GENERAL DE MINAS
INSTITUTO GEOLOGICO Y MINERO DE ESPAÑA


PLAN NACIONAL DE LA MINERIA. MAPA GEOLOGICO NACIONAL A ESCALA 1:50.000
MAGNA

FICHA DE CONTROL DEL TRABAJO DE CAMPO MCC1

DATOS A RELLENAR POR EL IGME

CONTROL	FECHA	OBSERVACIONES
LIBRETA DE CAMPO		
MUESTRAS. LABORATORIO		
CARTOGRAFIA		
ESTACIONES VISITADAS		
OBSERVACIONES:		

EL SUPERVISOR DEL PROYECTO

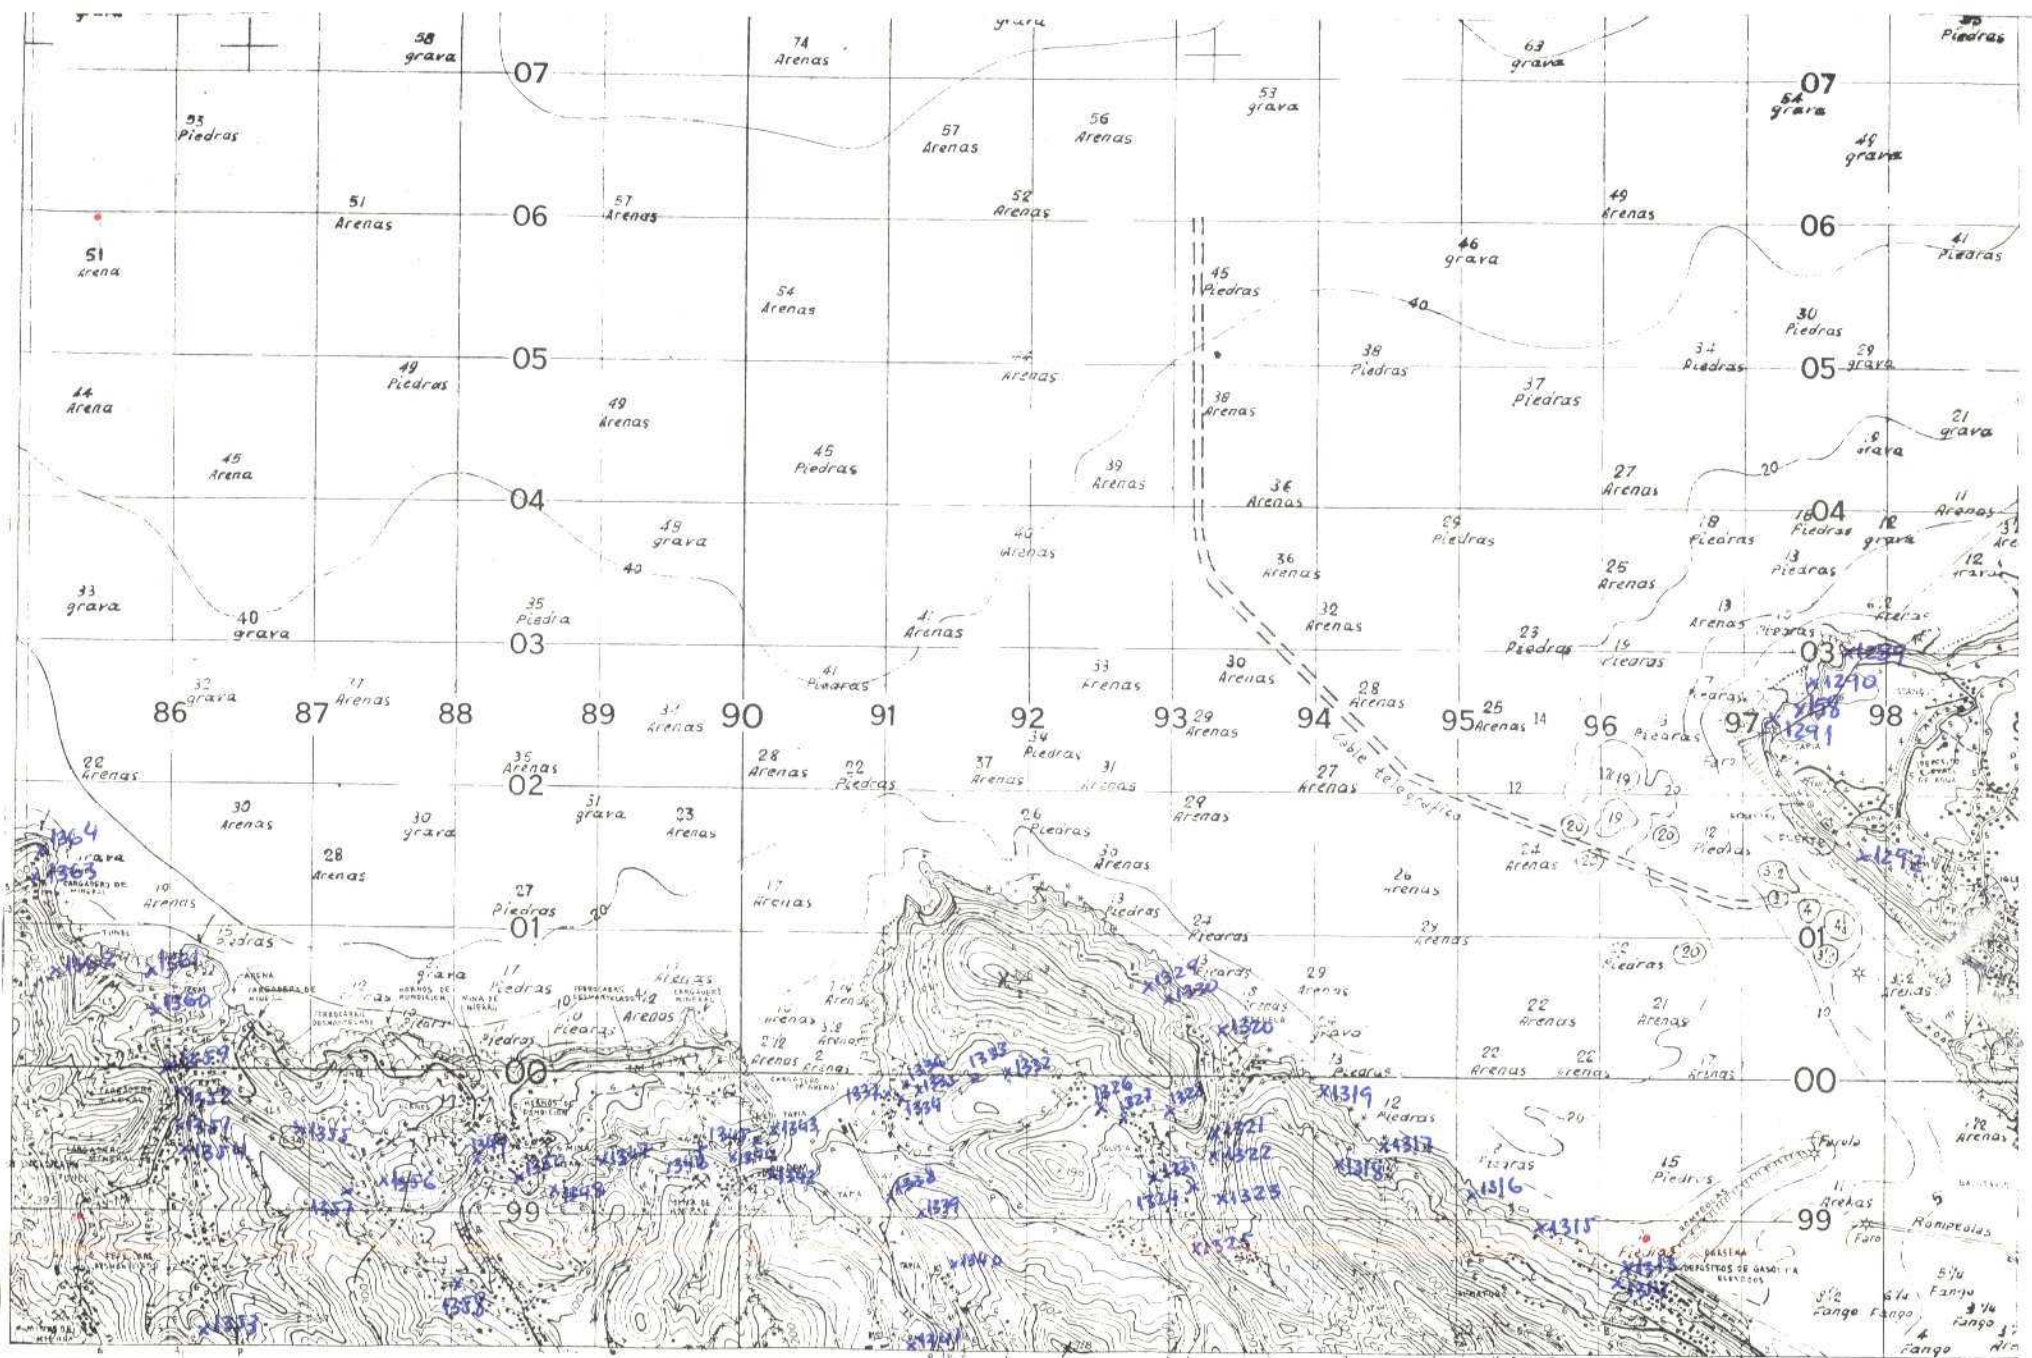

[illegible]

EL CONSULTOR

DEBERÁ MARCAR SOBRE EL MAPA LAS ESTACIONES CON SU NÚMERO DE REFERENCIA (EN AZUL) Y LOS CORTES REALIZADOS SOBRE EL TERMINO (EN ROJO).




MINISTERIO DE INDUSTRIA
DIRECCION GENERAL DE MINAS
INSTITUTO GEOLOGICO Y MINERO DE ESPAÑA


PLAN NACIONAL DE LA MINERIA. MAPA GEOLOGICO NACIONAL A ESCALA 1:50.000
MAGNA

FICHA DE CONTROL DEL TRABAJO DE CAMPO MCC1

DATOS A RELLENAR POR EL IGME

CONTROL	FECHA	OBSERVACIONES
LIBRETA DE CAMPO		
MUESTRAS. LABORATORIO		
CARTOGRAFIA		
ESTACIONES VISITADAS		
OBSERVACIONES:		

EL SUPERVISOR DEL PROYECTO

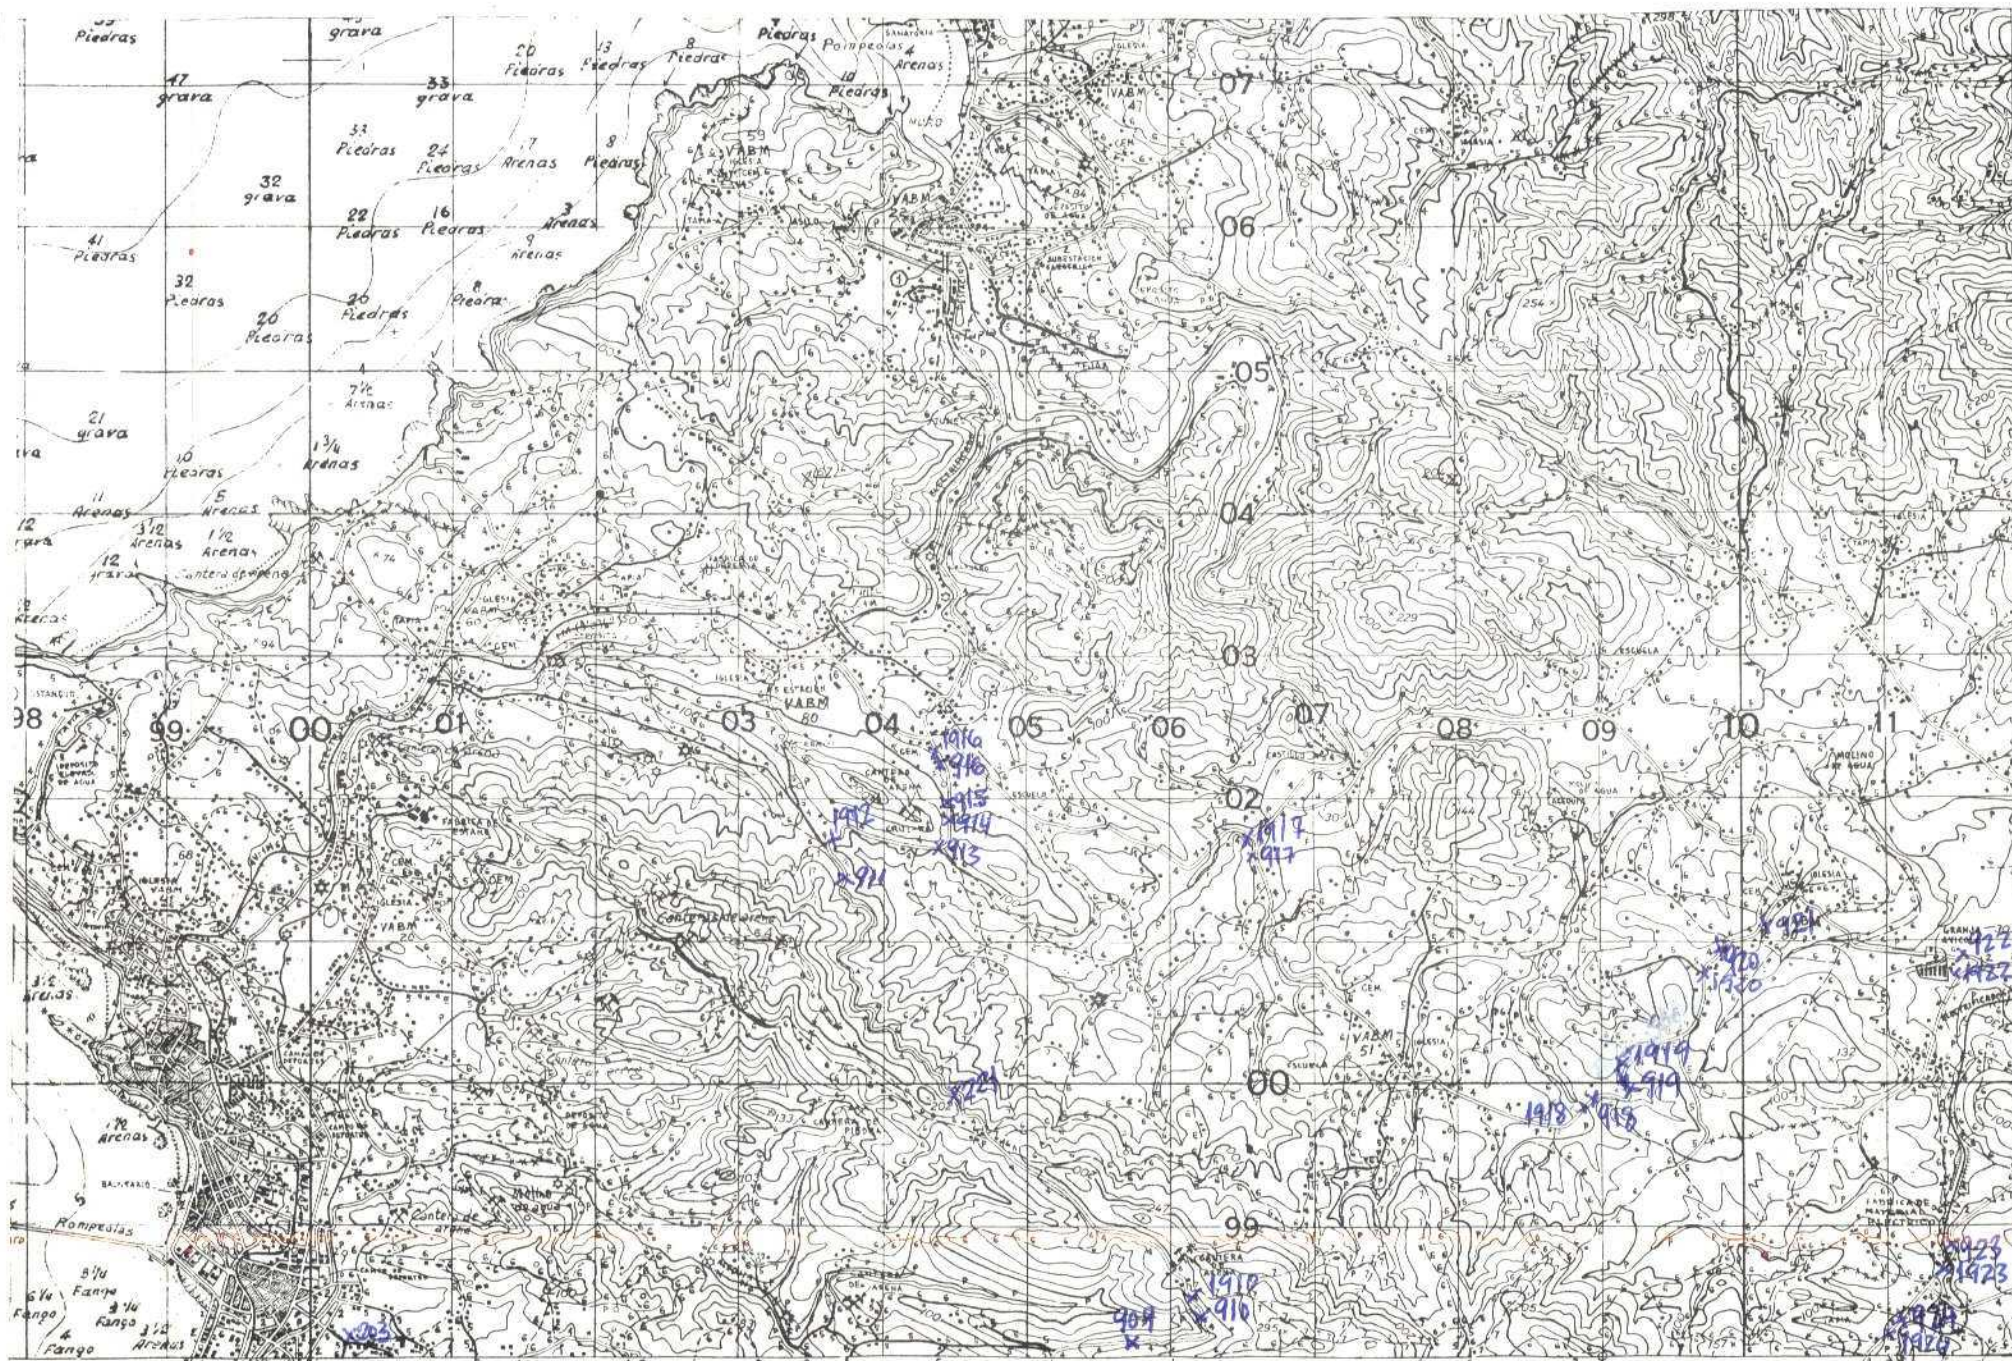

412

EL CONSULTOR

DATOS A RELLENAR POR EL CONSULTOR	
CON NUMEROS							CON UNOS EN CASO AFIRMATIVO	
NUMERO DE LA ESTACION		Fecha						MUESTRAS										PUNTOS DE INTERES SINGULAR									TIPO DE TERN	

EL CONSULTOR DEBE MARCAR SOBRE EL MAPA LAS ESTACIONES CON SU NUMERO DE REFERENCIA (EN AZUL) Y LOS PUERTOS REALIZADOS SOBRE EL TERRENO (EN ROJO).



MINISTERIO DE INDUSTRIA
DIRECCION GENERAL DE MINAS
INSTITUTO GEOLOGICO Y MINERO DE ESPAÑA


PLAN NACIONAL DE LA MINERIA. MAPA GEOLOGICO NACIONAL A ESCALA 1:50.000
MAGNA

FICHA DE CONTROL DEL TRABAJO DE CAMPO MCC1

DATOS A RELLENAR POR EL IGME

CONTROL	FECHA	OBSERVACIONES
LIBRETA DE CAMPO		
MUESTRAS. LABORATORIO		
CARTOGRAFIA		
ESTACIONES VISITADAS		
OBSERVACIONES		

EL SUPERVISOR DEL PROYECTO

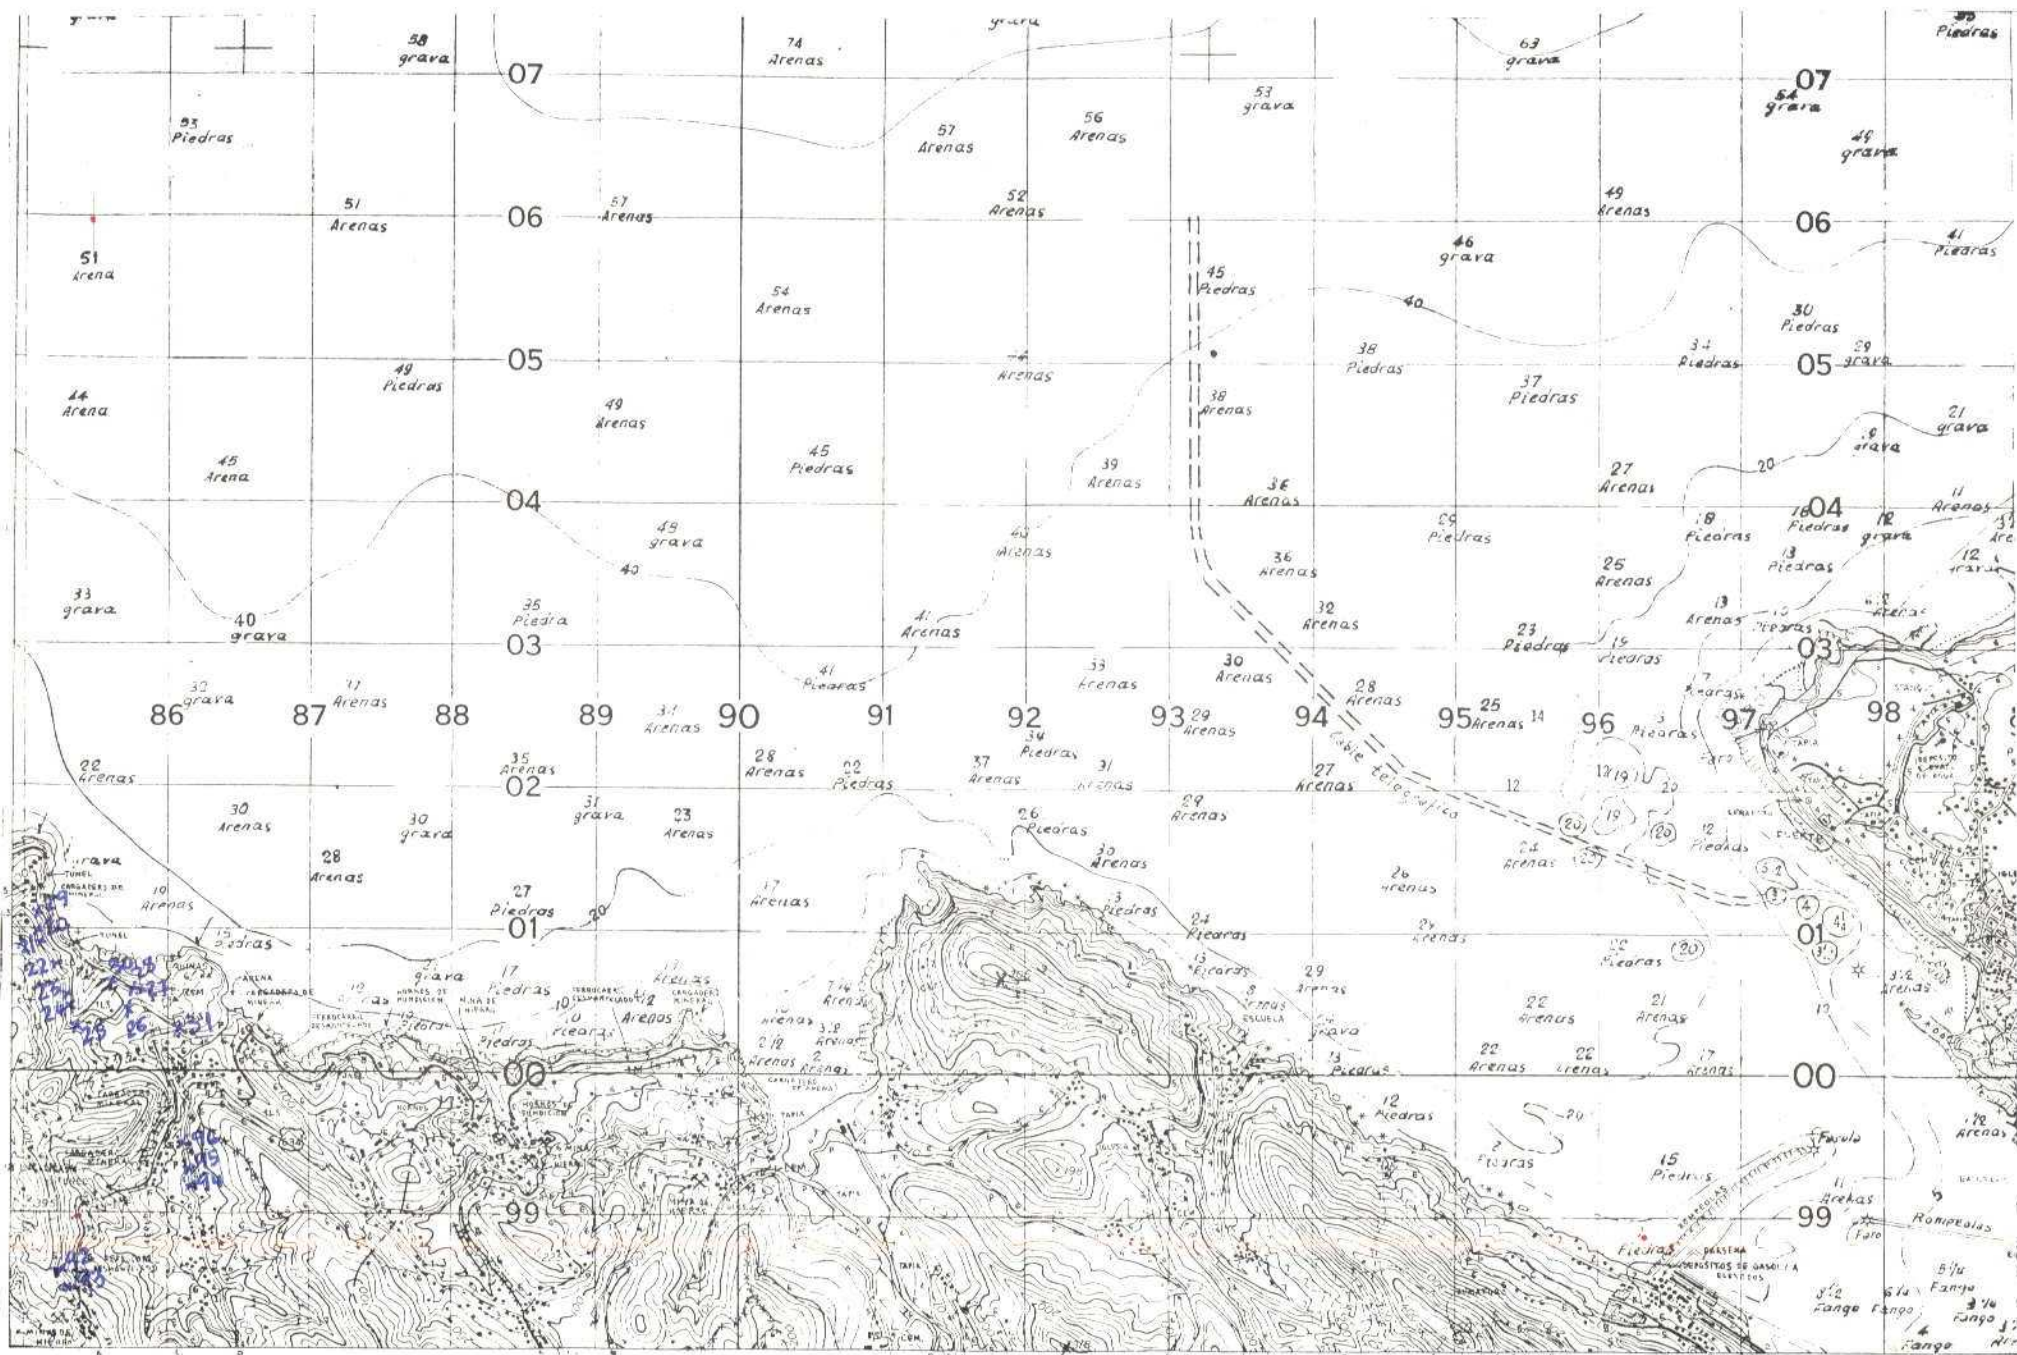

14-XI-73

DATOS A RELLENAR POR EL IGME									
Nº de la hoja					Nº del documento				
1	2	3	4	5	6	7	8	9	
2	1	0	4	3	E	1	5	5	

DATOS A RELLENAR POR EL CONSULTOR		
CONSULTOR	ESPECIAL QUE REALIZA LA ESTAC.	
10	11	12
13	14	15

DATOS A RELLENAR POR EL IGME										
Recibido					Ref. Control		Perforado		Verificado	
71	72	73	74	75	76	77	78	79	80	
1	3	1	1	7	3					

PILAR H.C.

DATOS A RELLENAR POR EL CONSULTOR																									
CON NUMEROS			CON UNOS EN CASO AFIRMATIVO																						
NUMERO DE LA ESTACION	Fecha			MEDICION	M	MUESTRAS	PUNTOS DE INTERES SINGULAR	TIPO DE TERR																	
	DIA	MES	AÑO																						
20	1	0	73																						
21	1	0	73																						
DATOS A RELLENAR POR EL CONSULTOR	
CON NUMEROS										CON UNOS EN CASO AFIRMATIVO	
NUMERO DE LA ESTACION	Fecha			MEDICION	M	MUESTRAS	PUNTOS DE INTERES SINGULAR	TIPO DE TERR	
	DIA	MES	AÑO	
14	15	16	17	18	19	20	21	22	23	24	25	26	27	28	29	30	31	32	33	34	35	36	37	38	39	40	41	42	43	44	45	46	47	48	49	50	51	52													

EL CONSULTOR DEBERA MARCAR SOBRE EL MAPA LAS ESTACIONES CON SU NUMERO DE REFERENCIA (EN AZUL Y LOS CORTES REALIZADOS SOBRE EL TERRENO (EN ROJO).

SAPAR UN CONTROL CORRECTO DE LA MARCHA DEL TRABAJO DE CAMPO EL CONSULTOR DEBERA ENTREGAR EN EL DIA 15 DE CADA MES ESTAS HOJAS AL INSTITUTO GEOLOGICO DE ESPAÑA, DIVISION DE GEOLOGIA, C/ LOS ROSAS, 23 - MADRID - 3

EQUIPO DE RECEPCION DEL IGME

EL CONSULTOR

[Signature]



MINISTERIO DE INDUSTRIA
DIRECCION GENERAL DE MINAS
INSTITUTO GEOLOGICO Y MINERO DE ESPAÑA


PLAN NACIONAL DE LA MINERIA. MAPA GEOLOGICO NACIONAL A ESCALA 1:50.000
MAGNA

FICHA DE CONTROL DEL TRABAJO DE CAMPO MCC1

DATOS A RELLENAR POR EL IGME

CONTROL	FECHA	OBSERVACIONES
LIBRETA DE CAMPO		
MUESTRAS. LABORATORIO		
CARTOGRAFIA		
ESTACIONES VISITADAS		
OBSERVACIONES:		

EL SUPERVISOR DEL PROYECTO

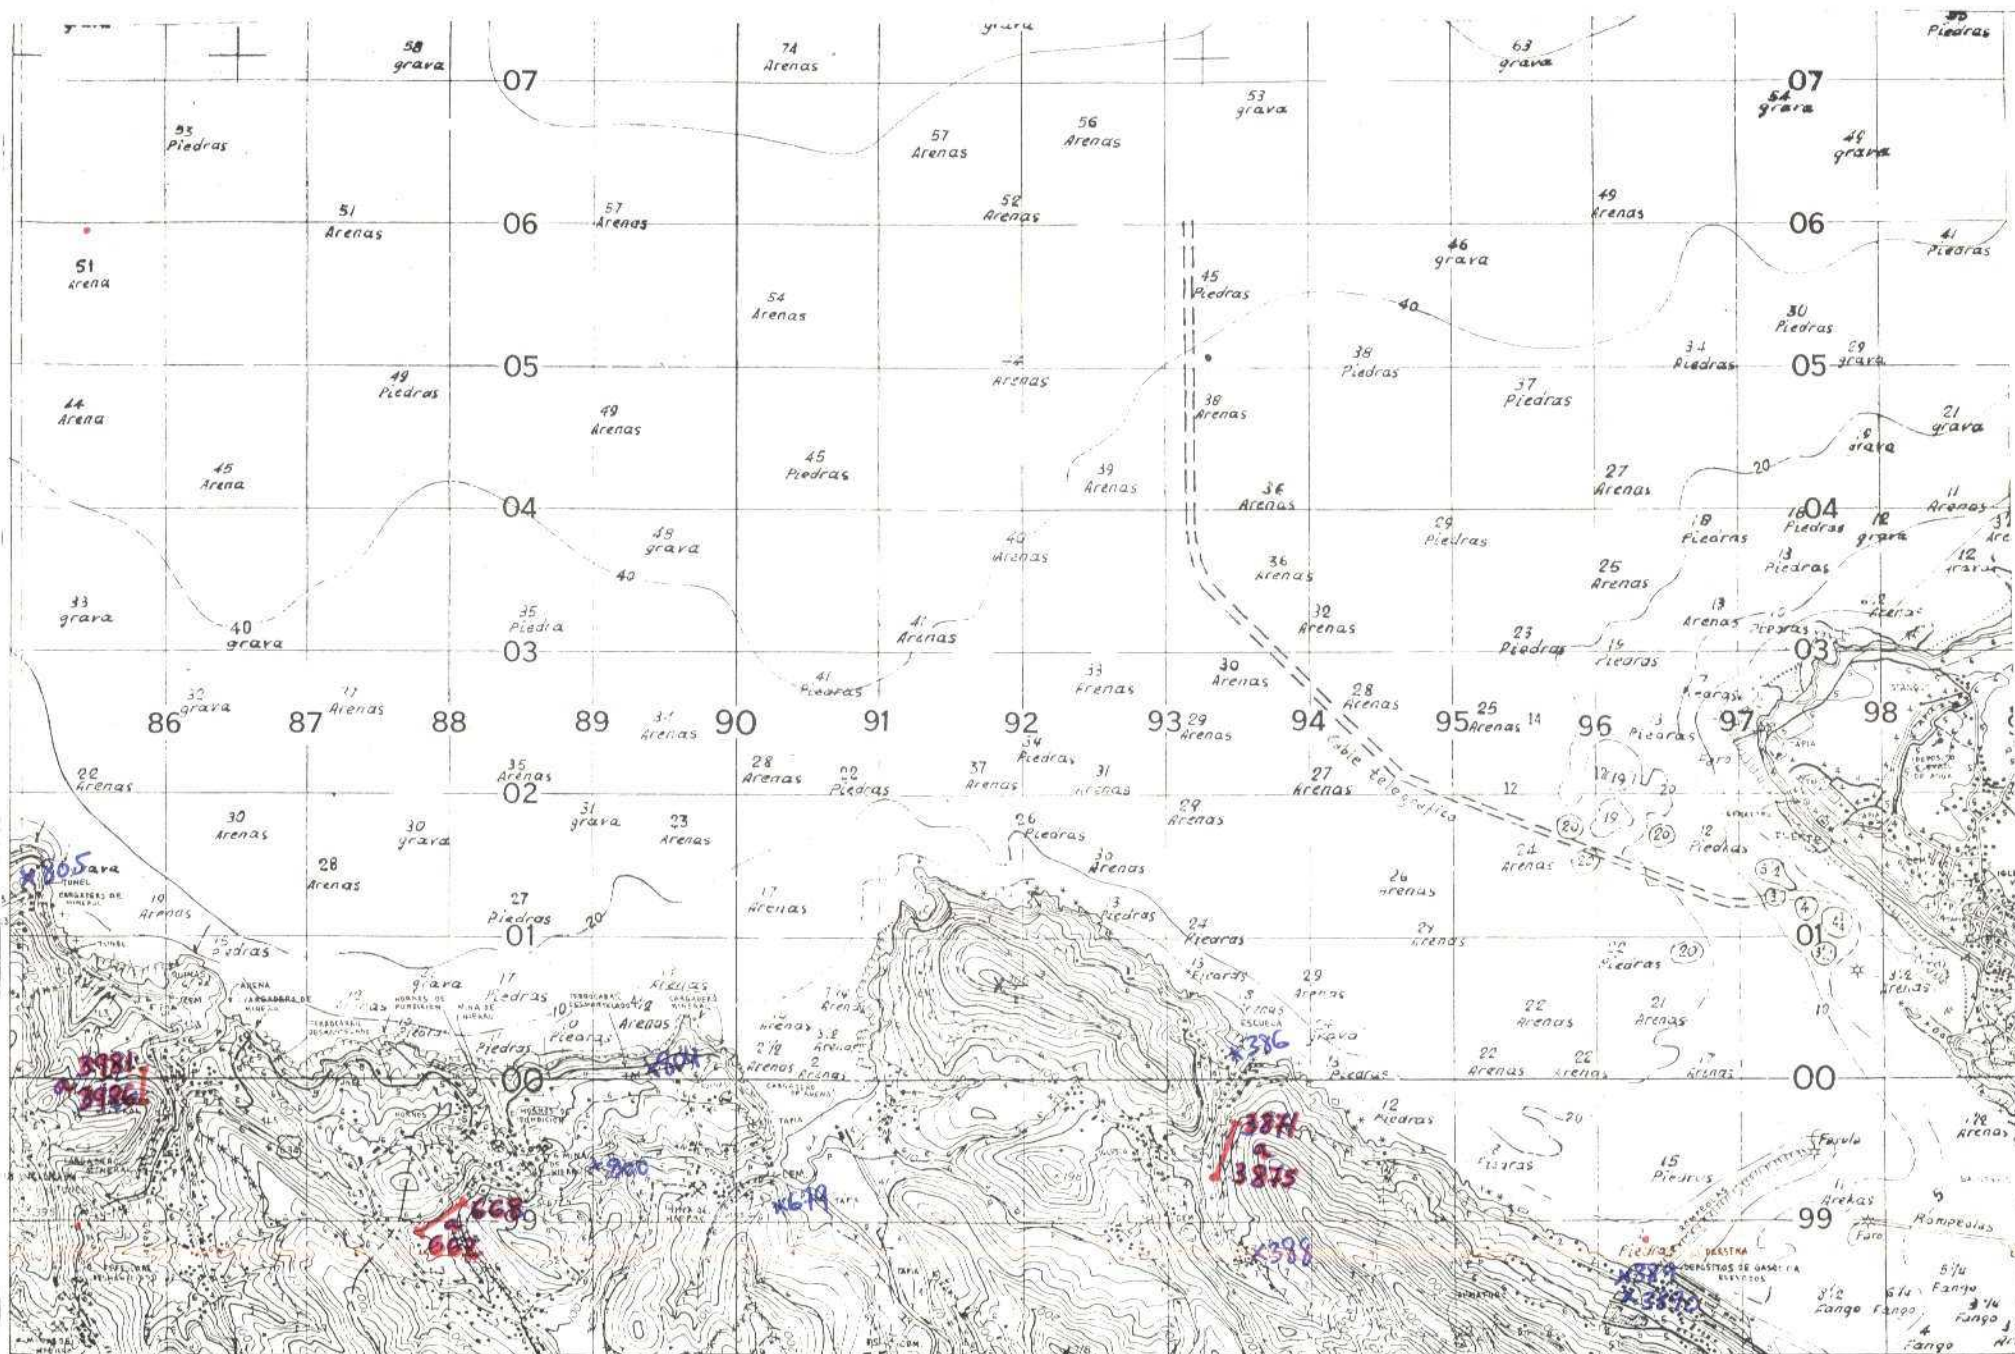

[illegible]

E4. CONSULTOR



MINISTERIO DE INDUSTRIA
DIRECCION GENERAL DE MINAS
INSTITUTO GEOLOGICO Y MINERO DE ESPAÑA


PLAN NACIONAL DE LA MINERIA. MAPA GEOLOGICO NACIONAL A ESCALA 1:50.000
MAGNA

FICHA DE CONTROL DEL TRABAJO DE CAMPO MCC1

DATOS A RELLENAR POR EL IGME

CONTROL	FECHA	OBSERVACIONES
LIBRETA DE CAMPO		
MUESTRAS, LABORATORIO		
CARTOGRAFIA		
ESTACIONES VISITADAS		
OBSERVACIONES:		

EL SUPERVISOR DEL PROYECTO

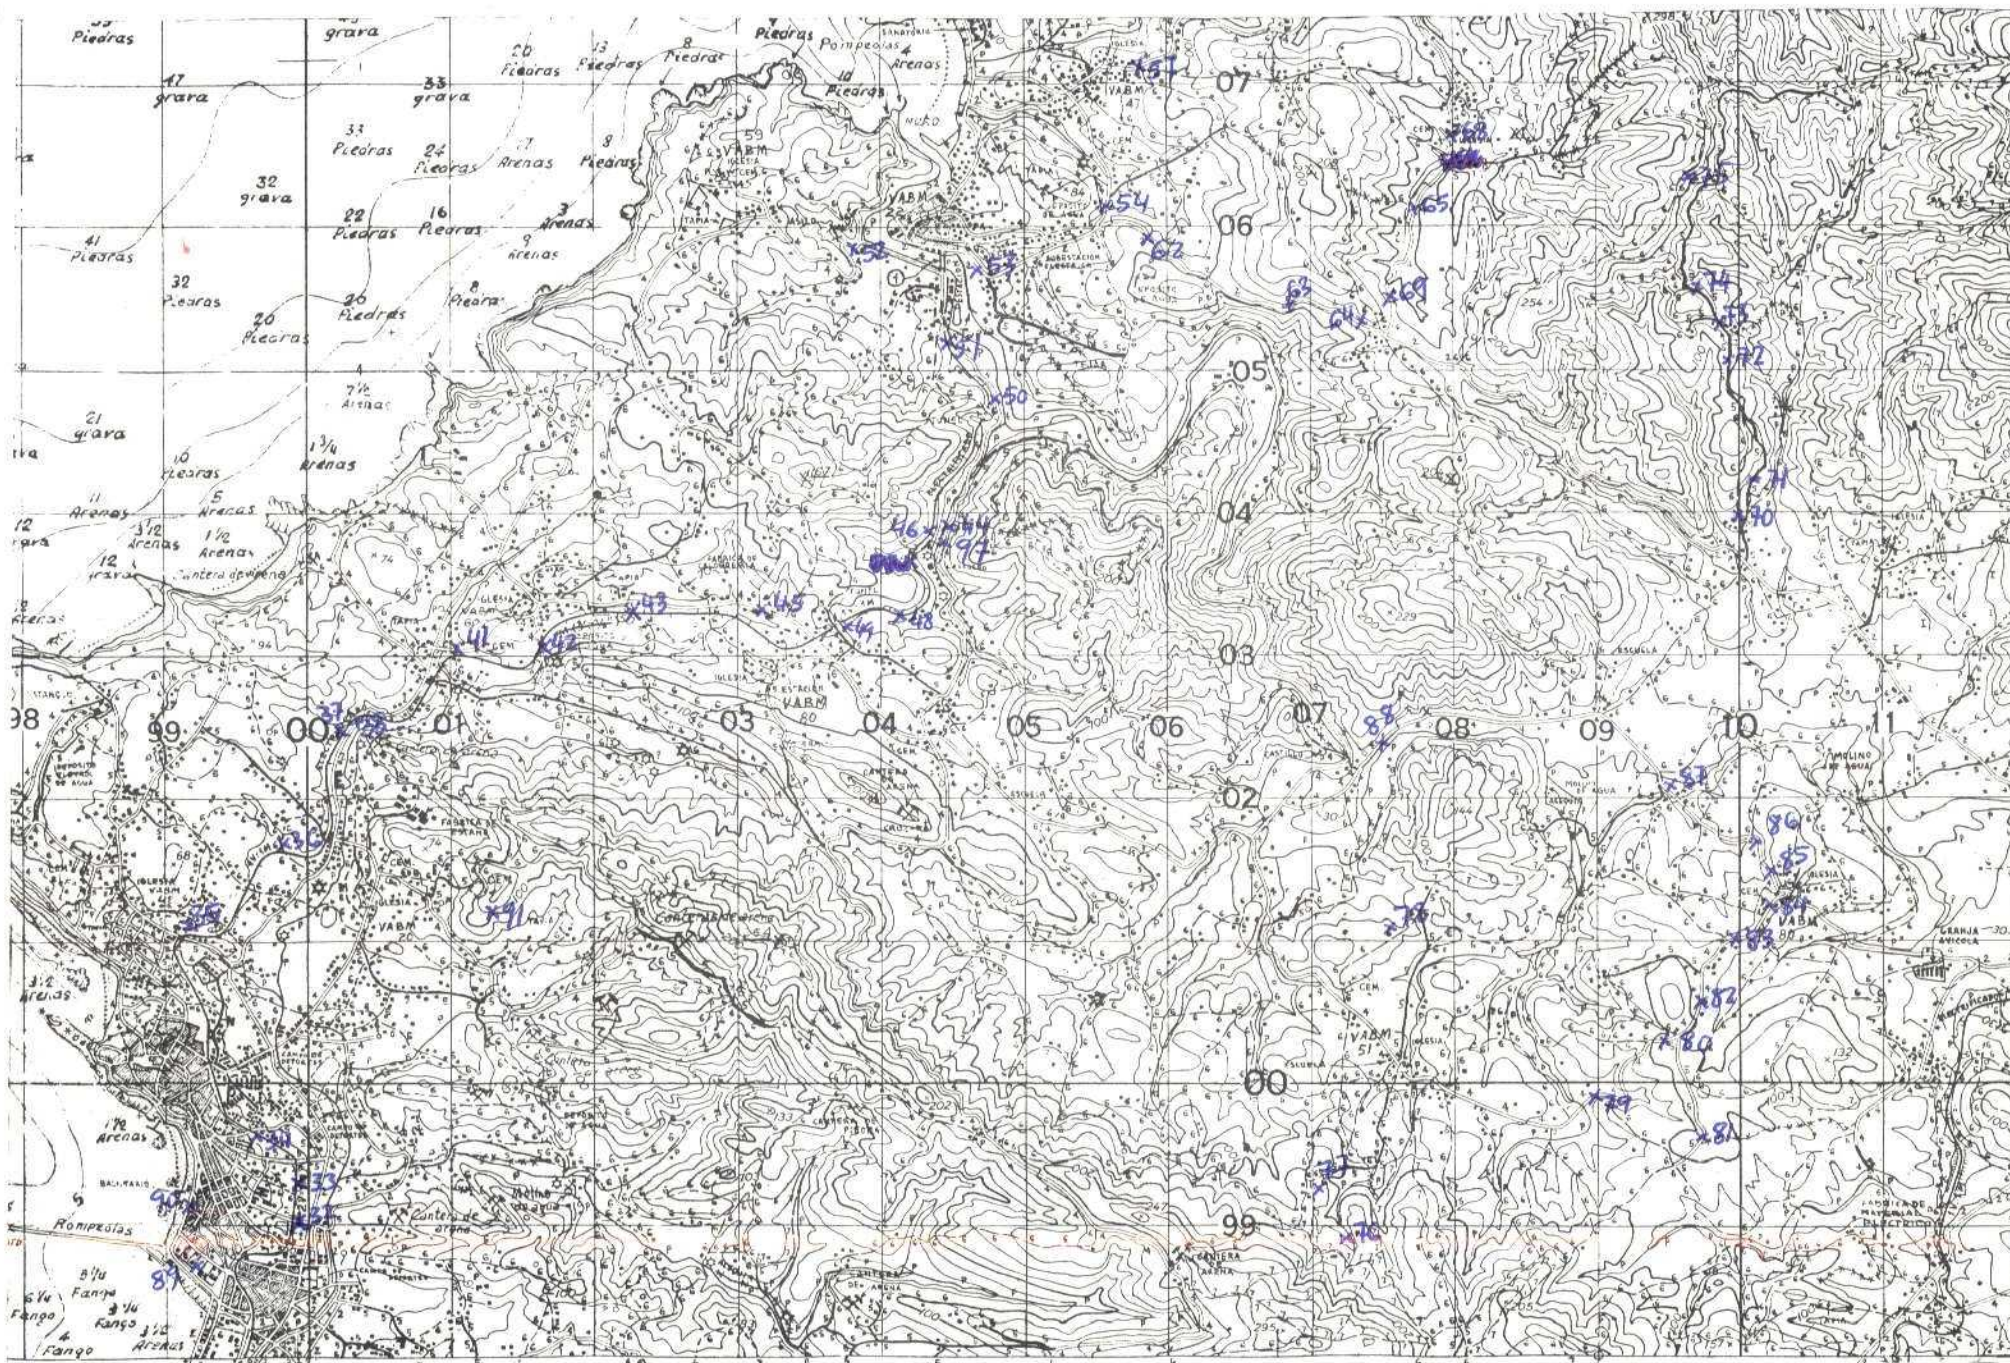



MINISTERIO DE INDUSTRIA
DIRECCION GENERAL DE MINAS
INSTITUTO GEOLOGICO Y MINERO DE ESPAÑA


PLAN NACIONAL DE LA MINERIA. MAPA GEOLOGICO NACIONAL A ESCALA 1:50.000
MAGNA

FICHA DE CONTROL DEL TRABAJO DE CAMPO MCC1

DATOS A RELLENAR POR EL IGME

CONTROL	FECHA	OBSERVACIONES
LIBRETA DE CAMPO		
MUESTRAS, LABORATORIO		
CARTOGRAFIA		
ESTACIONES VISITADAS		
OBSERVACIONES:		

EL SUPERVISOR DEL PROYECTO

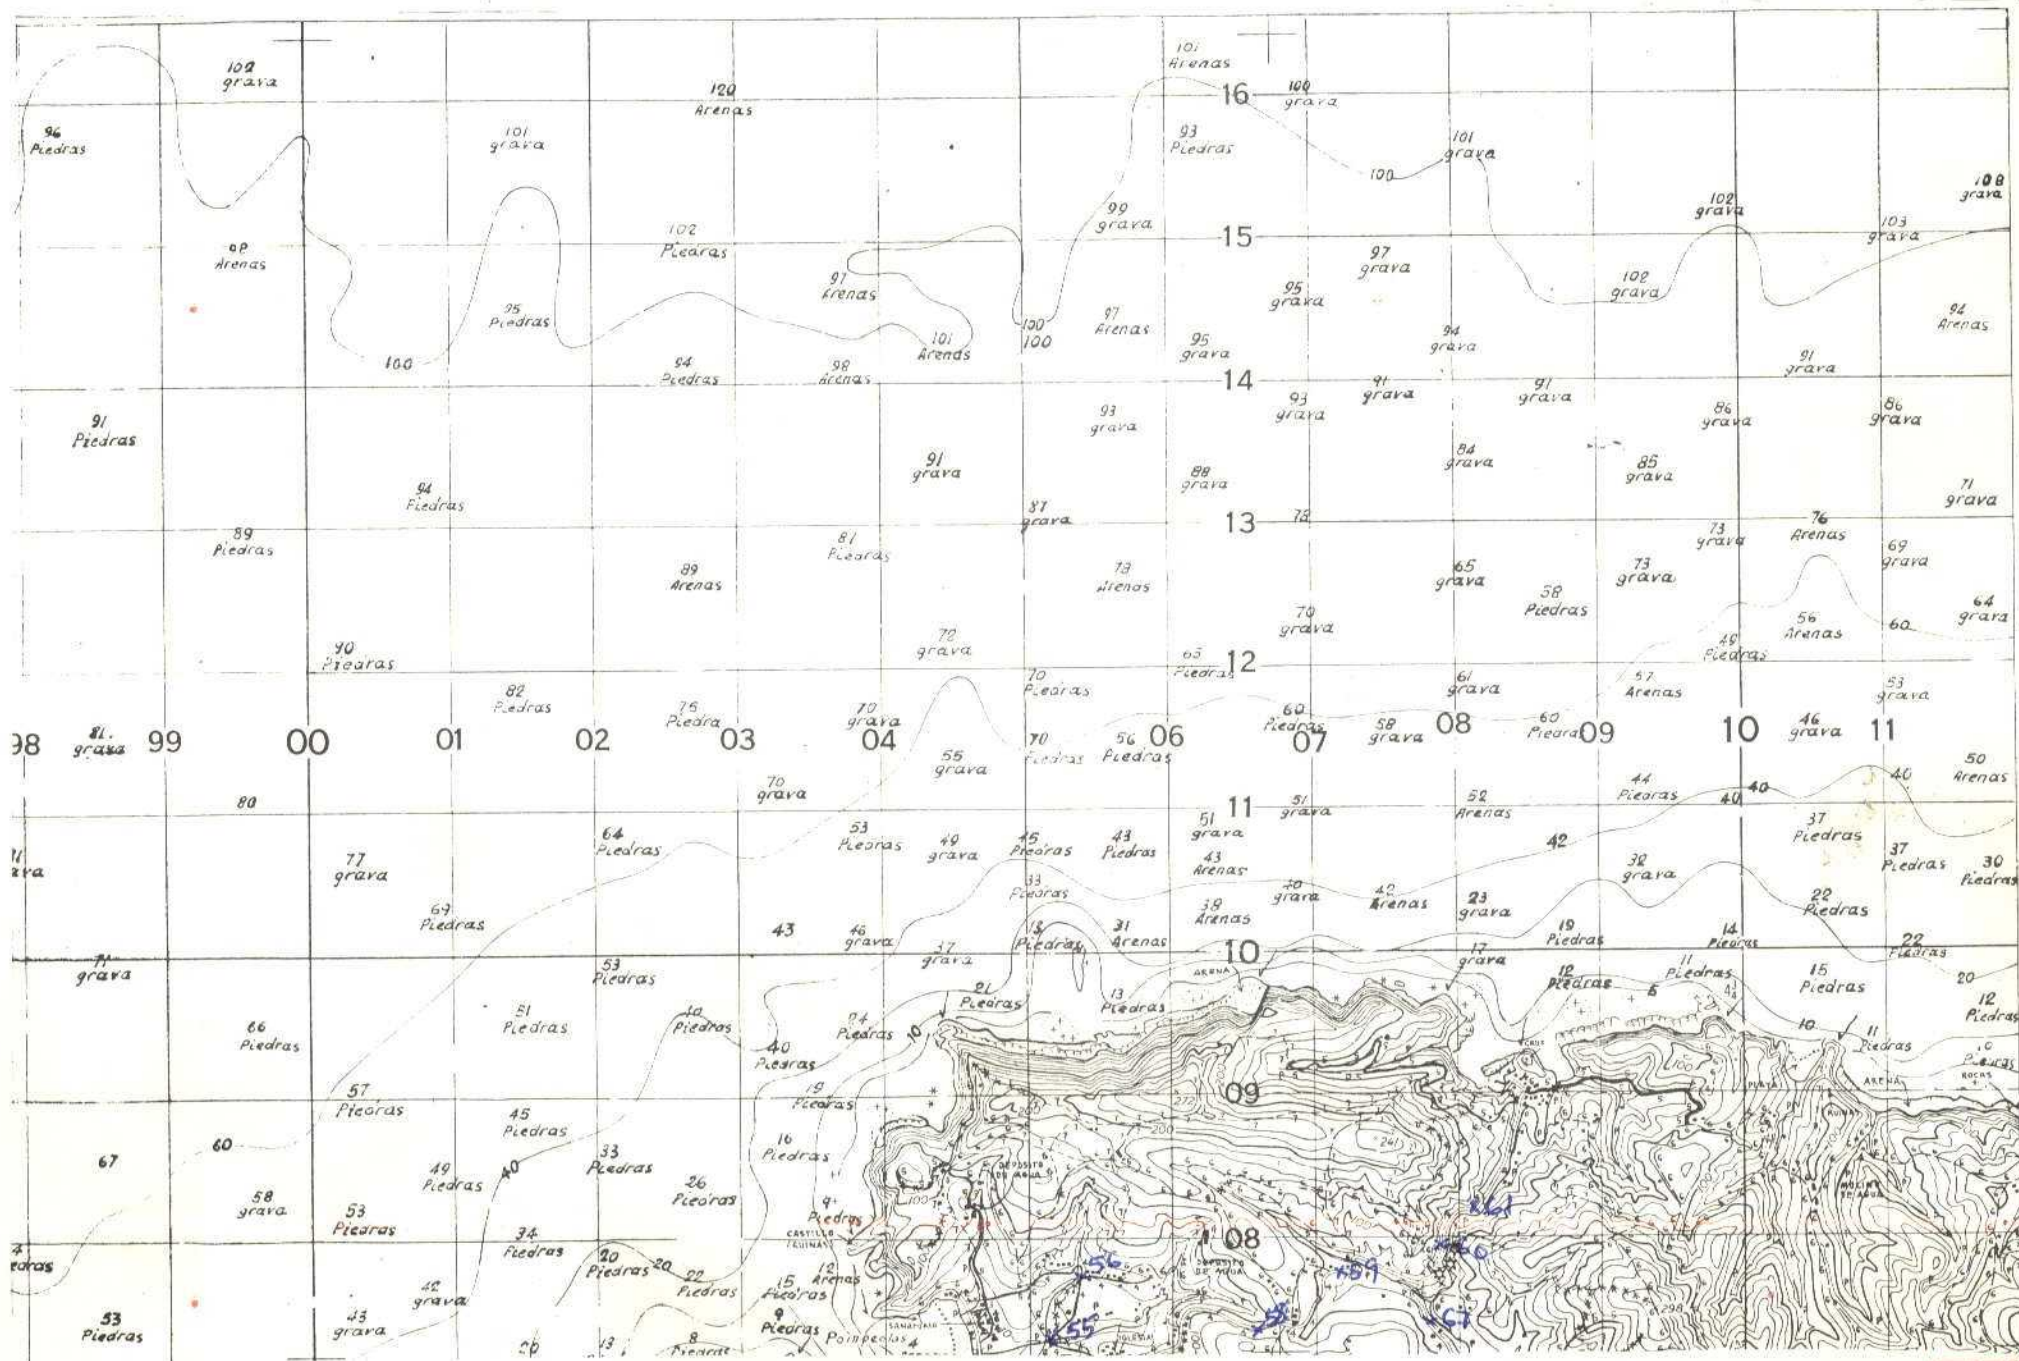

EQUIPO DE RECEPCIÓN
DEL ASMA

EL CONSULTOR



MINISTERIO DE INDUSTRIA
DIRECCION GENERAL DE MINAS
INSTITUTO GEOLOGICO Y MINERO DE ESPAÑA


PLAN NACIONAL DE LA MINERIA. MAPA GEOLOGICO NACIONAL A ESCALA 1:50.000
MAGNA

FICHA DE CONTROL DEL TRABAJO DE CAMPO MCC1

DATOS A RELLENAR POR EL IGME

CONTROL	FECHA	OBSERVACIONES
LIBRETA DE CAMPO		
MUESTRAS. LABORATORIO		
CARTOGRAFIA		
ESTACIONES VISITADAS		
OBSERVACIONES:		

EL SUPERVISOR DEL PROYECTO

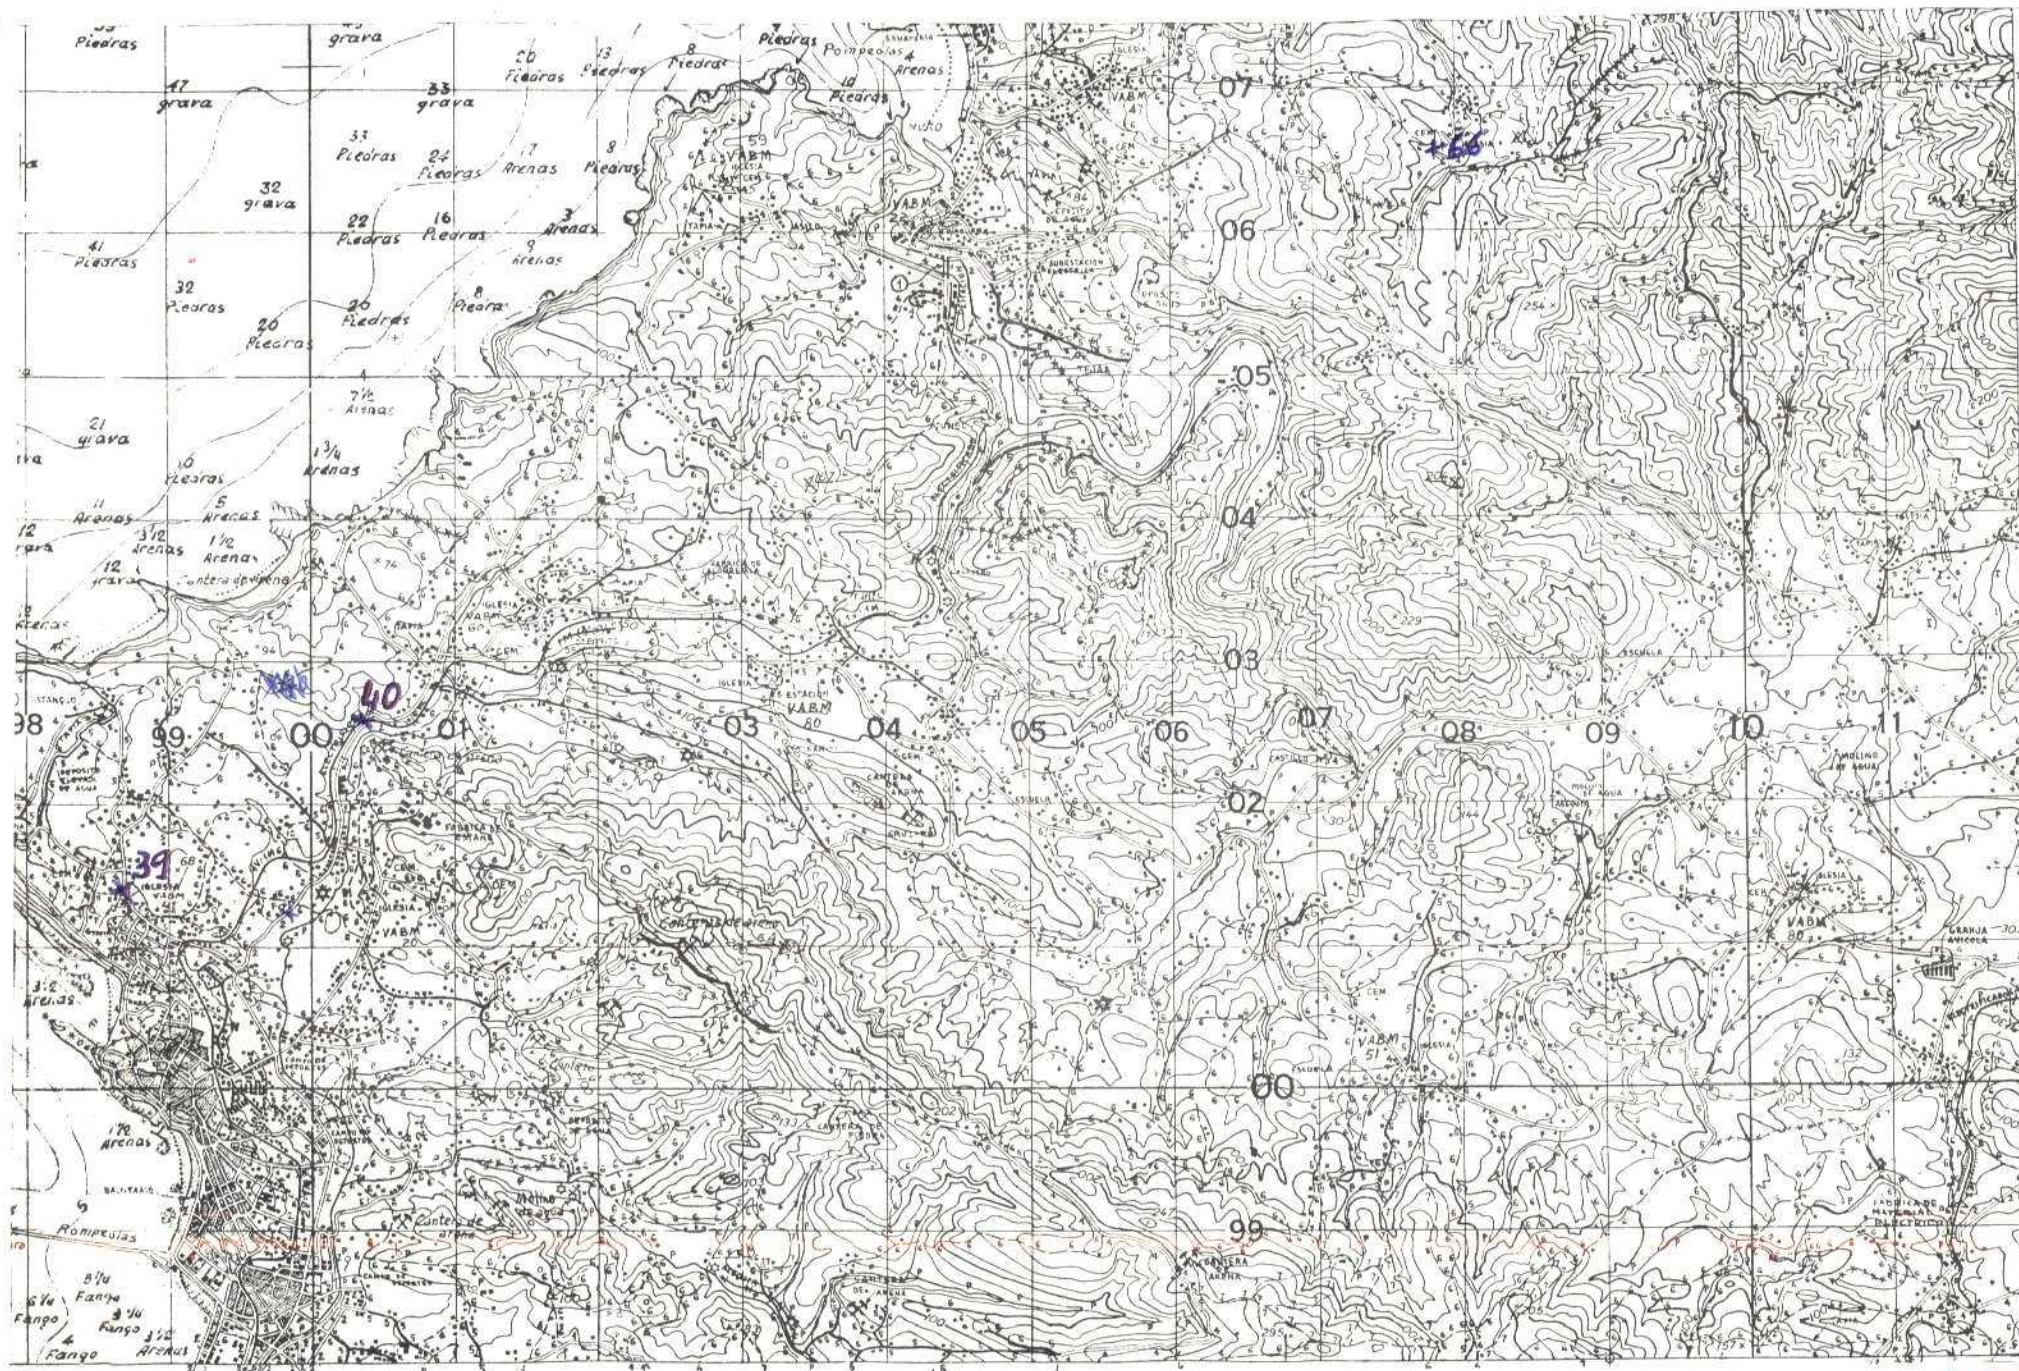



MINISTERIO DE INDUSTRIA
DIRECCION GENERAL DE MINAS
INSTITUTO GEOLOGICO Y MINERO DE ESPAÑA

PLAN NACIONAL DE LA MINERIA. MAPA GEOLOGICO NACIONAL A ESCALA 1:50.000
MAGNA

FICHA DE CONTROL DEL TRABAJO DE CAMPO MCC1

DATOS A RELLENAR POR EL IGME

CONTROL	FECHA	OBSERVACIONES
LIBRETA DE CAMPO		
MUESTRAS LABORATORIO		
CARTOGRAFIA		
ESTACIONES VISITADAS		
OBSERVACIONES:		

EL SUPERVISOR DEL PROYECTO



MINISTERIO DE INDUSTRIA
DIRECCION GENERAL DE MINAS
INSTITUTO GEOLOGICO Y MINERO DE ESPAÑA


PLAN NACIONAL DE LA MINERIA. MAPA GEOLOGICO NACIONAL A ESCALA 1:50.000
MAGNA

FICHA DE CONTROL DEL TRABAJO DE CAMPO MCC1

DATOS A RELLENAR POR EL IGME

CONTROL	FECHA	OBSERVACIONES
LIBRETA DE CAMPO		
MUESTRAS, LABORATORIO		
CARTOGRAFIA		
ESTACIONES VISITADAS		
OBSERVACIONES		

EL SUPERVISOR DEL PROYECTO

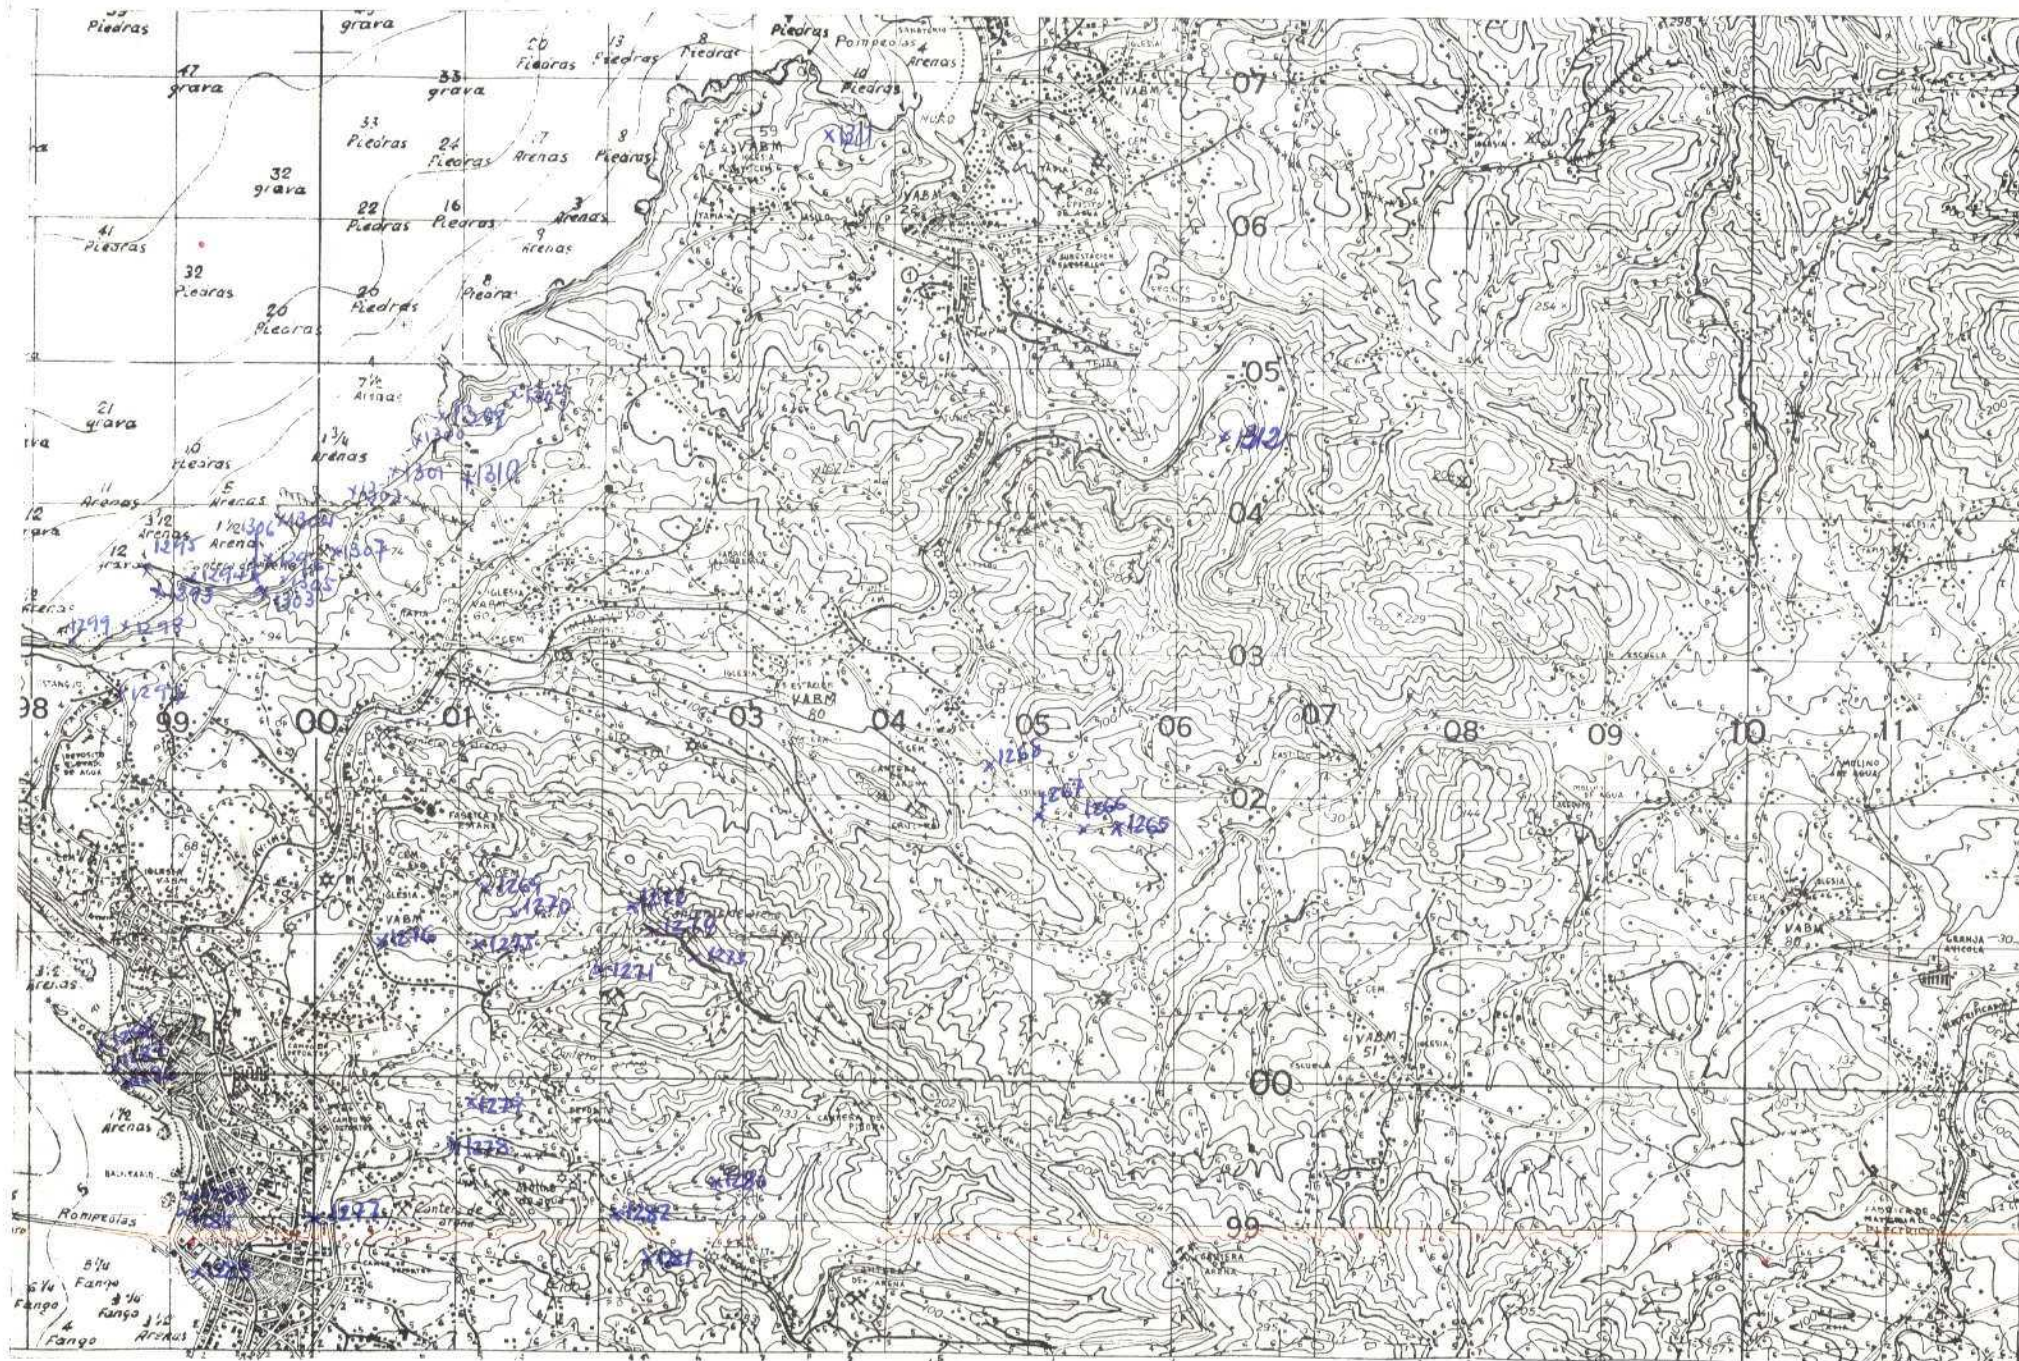



MINISTERIO DE INDUSTRIA
DIRECCION GENERAL DE MINAS
INSTITUTO GEOLOGICO Y MINERO DE ESPAÑA


PLAN NACIONAL DE LA MINERIA. MAPA GEOLOGICO NACIONAL A ESCALA 1:50.000
MAGNA

FICHA DE CONTROL DEL TRABAJO DE CAMPO MCC1

DATOS A RELLENAR POR EL IGME

CONTROL	FECHA	OBSERVACIONES
LIBRETA DE CAMPO		
MUESTRAS. LABORATORIO		
CARTOGRAFIA		
ESTACIONES VISITADAS		
OBSERVACIONES:		

EL SUPERVISOR DEL PROYECTO

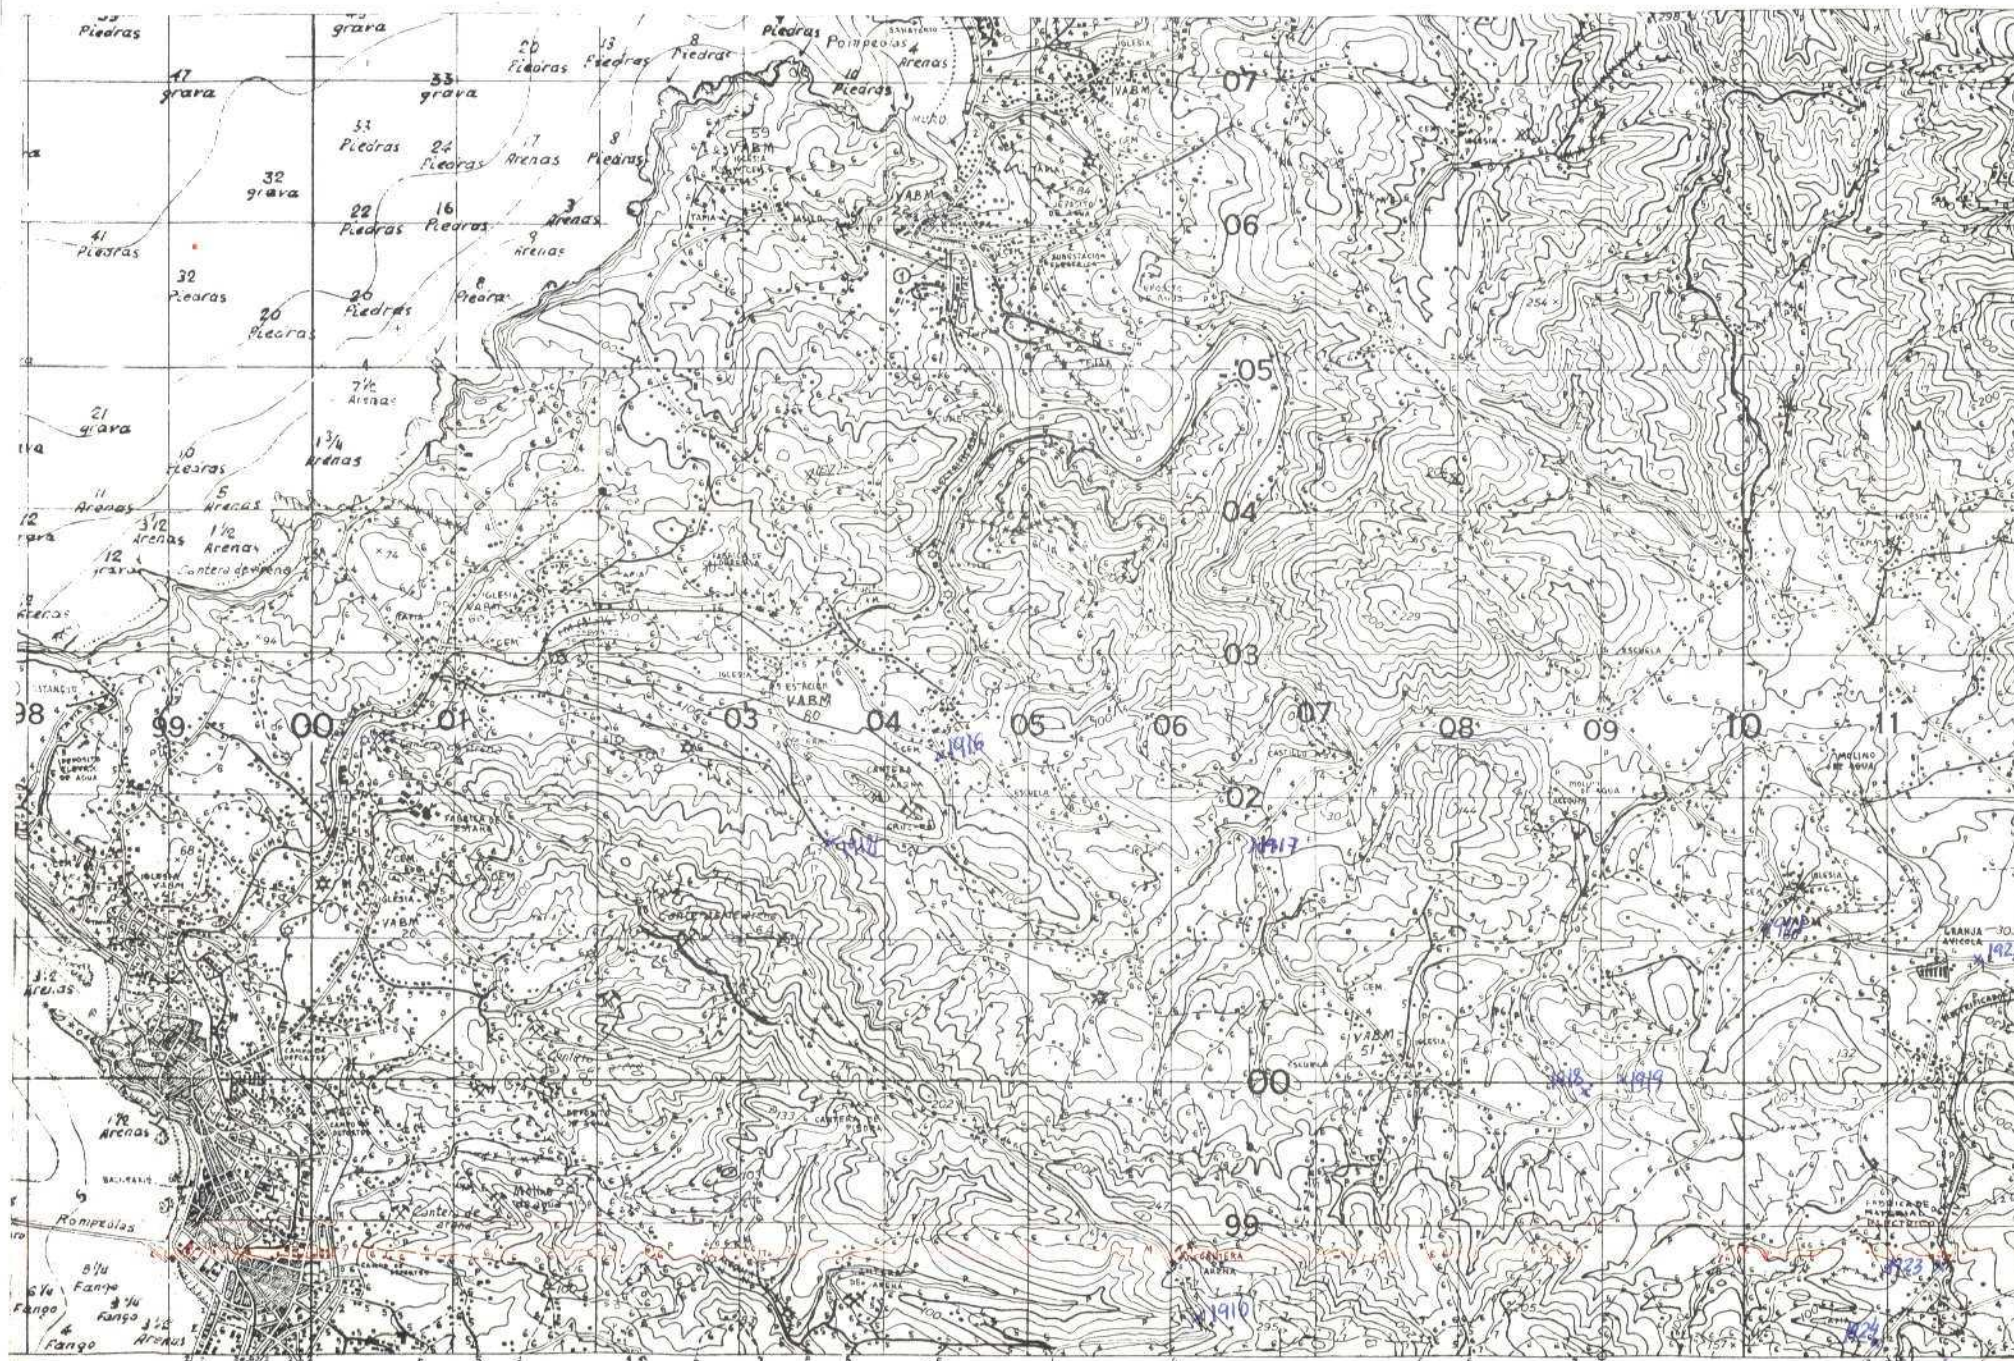

26-41-73

438

DATOS A RELLENAR POR EL IGME								
Nº de la hoja 1:50.000				Nº del documento				
1	2	3	4	5	6	7	8	9
2	1	0	4	2	E	1	1	1

DATOS A RELLENAR POR EL IGME			
CONSULT		ESPECIAL QUE HAYA LA ESTAC	
10	11	12	13
A	J	A	E

DATOS A RELLENAR POR EL IGME																			
Recibido								Ref. Control				Perforado				Verificado			
71	72	73	74	75	76	77	78	79	80										
2	9	1	2	7	3														

DATOS A RELLENAR POR EL CONSULTOR																														
CON NUMEROS				CON UNOS EN CASO AFIRMATIVO																										
NUMERO DE LA ESTACION	Fecha			MEDICION		MUESTRAS										PUNTOS DE INTERES SINGULAR		TIPO DE TERR.												
	DIA	MES	AÑO	Rumbo	Buque	Crono	Profund	Patro	Metros	Sedime	Rocas X	Espejo	C-14	Analisis	Quimico	Mineral	Microsc	Macrosc	Texton	Paleont	Estratig	Litológ	Paleoge	Ecolog	Formac	Pluton	Sedime	Volcan	Indifer	
921	1	0	73																											
1910	1	0	73																											
1912	1	0	73																											
1916	1	0	73																											
1917	1	0	73																											
1918	1	0	73																											
1919	1	0	73																											
1922	1	0	73																											
1923	1	0	73																											
1924	1	0	73																											

DATOS A RELLENAR POR EL CONSULTOR																																						
CON NUMEROS				CON UNOS EN CASO AFIRMATIVO																																		
NUMERO DE LA ESTACION	Fecha			MEDICION		MUESTRAS										PUNTOS DE INTERES SINGULAR		TIPO DE TERR.																				
	DIA	MES	AÑO	Rumbo	Buque	Crono	Profund	Patro	Metros	Sedime	Rocas X	Espejo	C-14	Analisis	Quimico	Mineral	Microsc	Macrosc	Texton	Paleont	Estratig	Litológ	Paleoge	Ecolog	Formac	Pluton	Sedime	Volcan	Indifer									
14	15	16	17	18	19	20	21	22	23	24	25	26	27	28	29	30	31	32	33	34	35	36	37	38	39	40	41	42	43	44	45	46	47	48	49	50	51	52

EL CONSULTOR DEBE MARCAR SOBRE EL MAPA LAS ESTACIONES CON SU NUMERO DE REFERENCIA (EN AZUL) Y LOS DATOS AL ALZADO DEL TERRENO (EN ROJO).


EQUIPO DE RECONOCIMIENTO
DEL IGME

EL CONSULTOR

Las muestras 1910 a 1924 tienen información que complementa a la ficha E-110 (412)



MINISTERIO DE INDUSTRIA
DIRECCION GENERAL DE MINAS
INSTITUTO GEOLOGICO Y MINERO DE ESPAÑA


PLAN NACIONAL DE LA MINERIA. MAPA GEOLOGICO NACIONAL A ESCALA 1:50.000
MAGNA

FICHA DE CONTROL DEL TRABAJO DE CAMPO MCC1

DATOS A RELLENAR POR EL IGME

CONTROL	FECHA	OBSERVACIONES
LIBRETA DE CAMPO		
MUESTRAS. LABORATORIO		
CARTOGRAFIA		
ESTACIONES VISITADAS		
OBSERVACIONES		

EL SUPERVISOR DEL PROYECTO

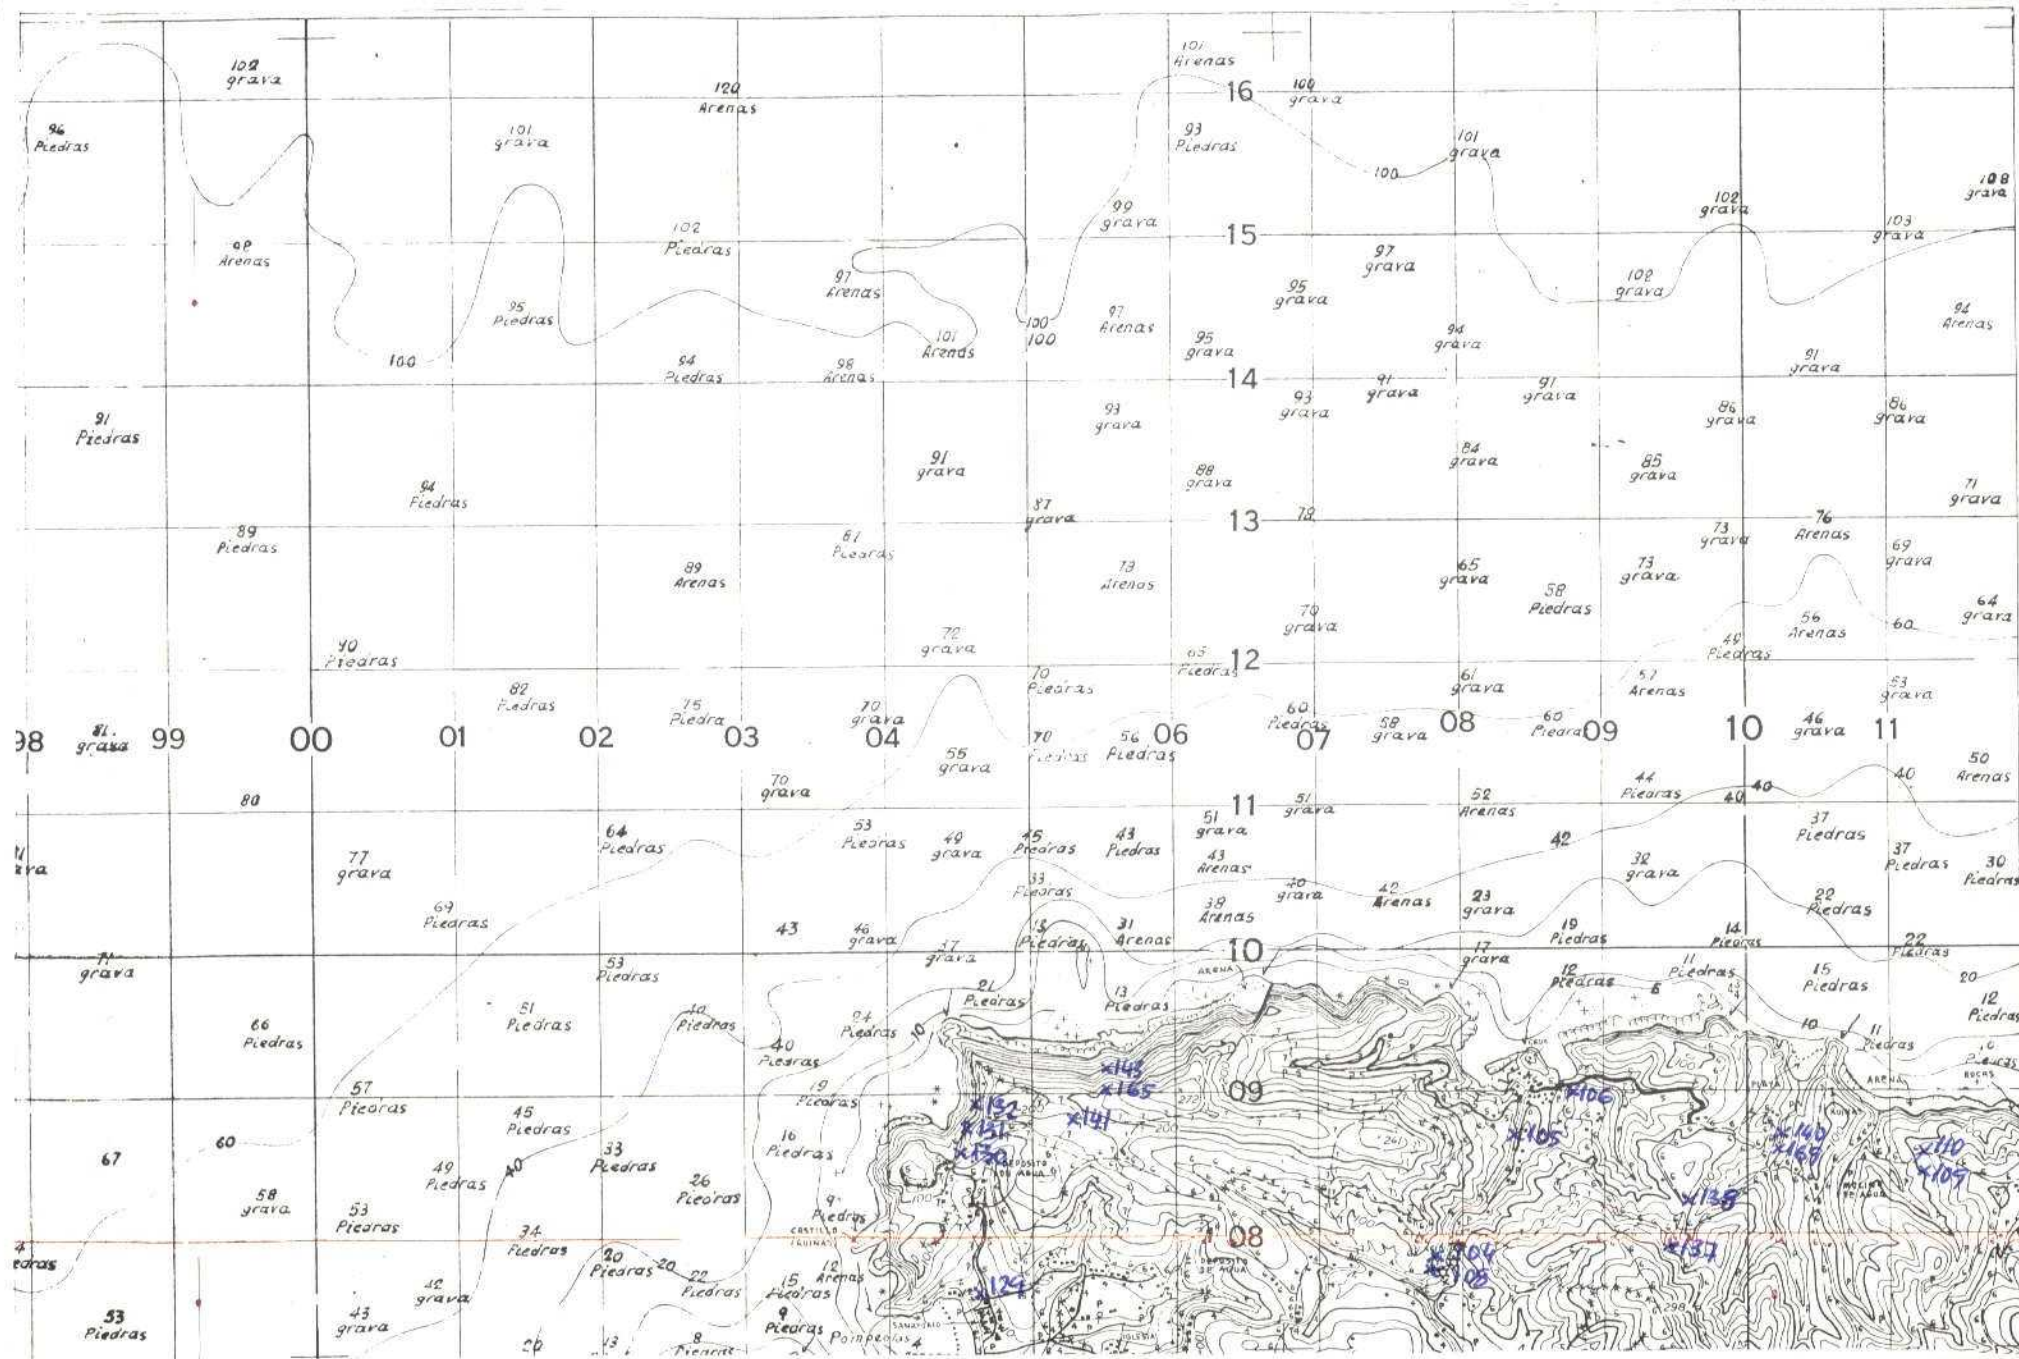





MINISTERIO DE INDUSTRIA
DIRECCION GENERAL DE MINAS
INSTITUTO GEOLOGICO Y MINERO DE ESPAÑA


PLAN NACIONAL DE LA MINERIA. MAPA GEOLOGICO NACIONAL A ESCALA 1:50.000
MAGNA

FICHA DE CONTROL DEL TRABAJO DE CAMPO MCC1

DATOS A RELLENAR POR EL IGME

CONTROL	FECHA	OBSERVACIONES
LIBRETA DE CAMPO		
MUESTRAS. LABORATORIO		
CARTOGRAFIA		
ESTACIONES VISITADAS		
OBSERVACIONES:		

EL SUPERVISOR DEL PROYECTO

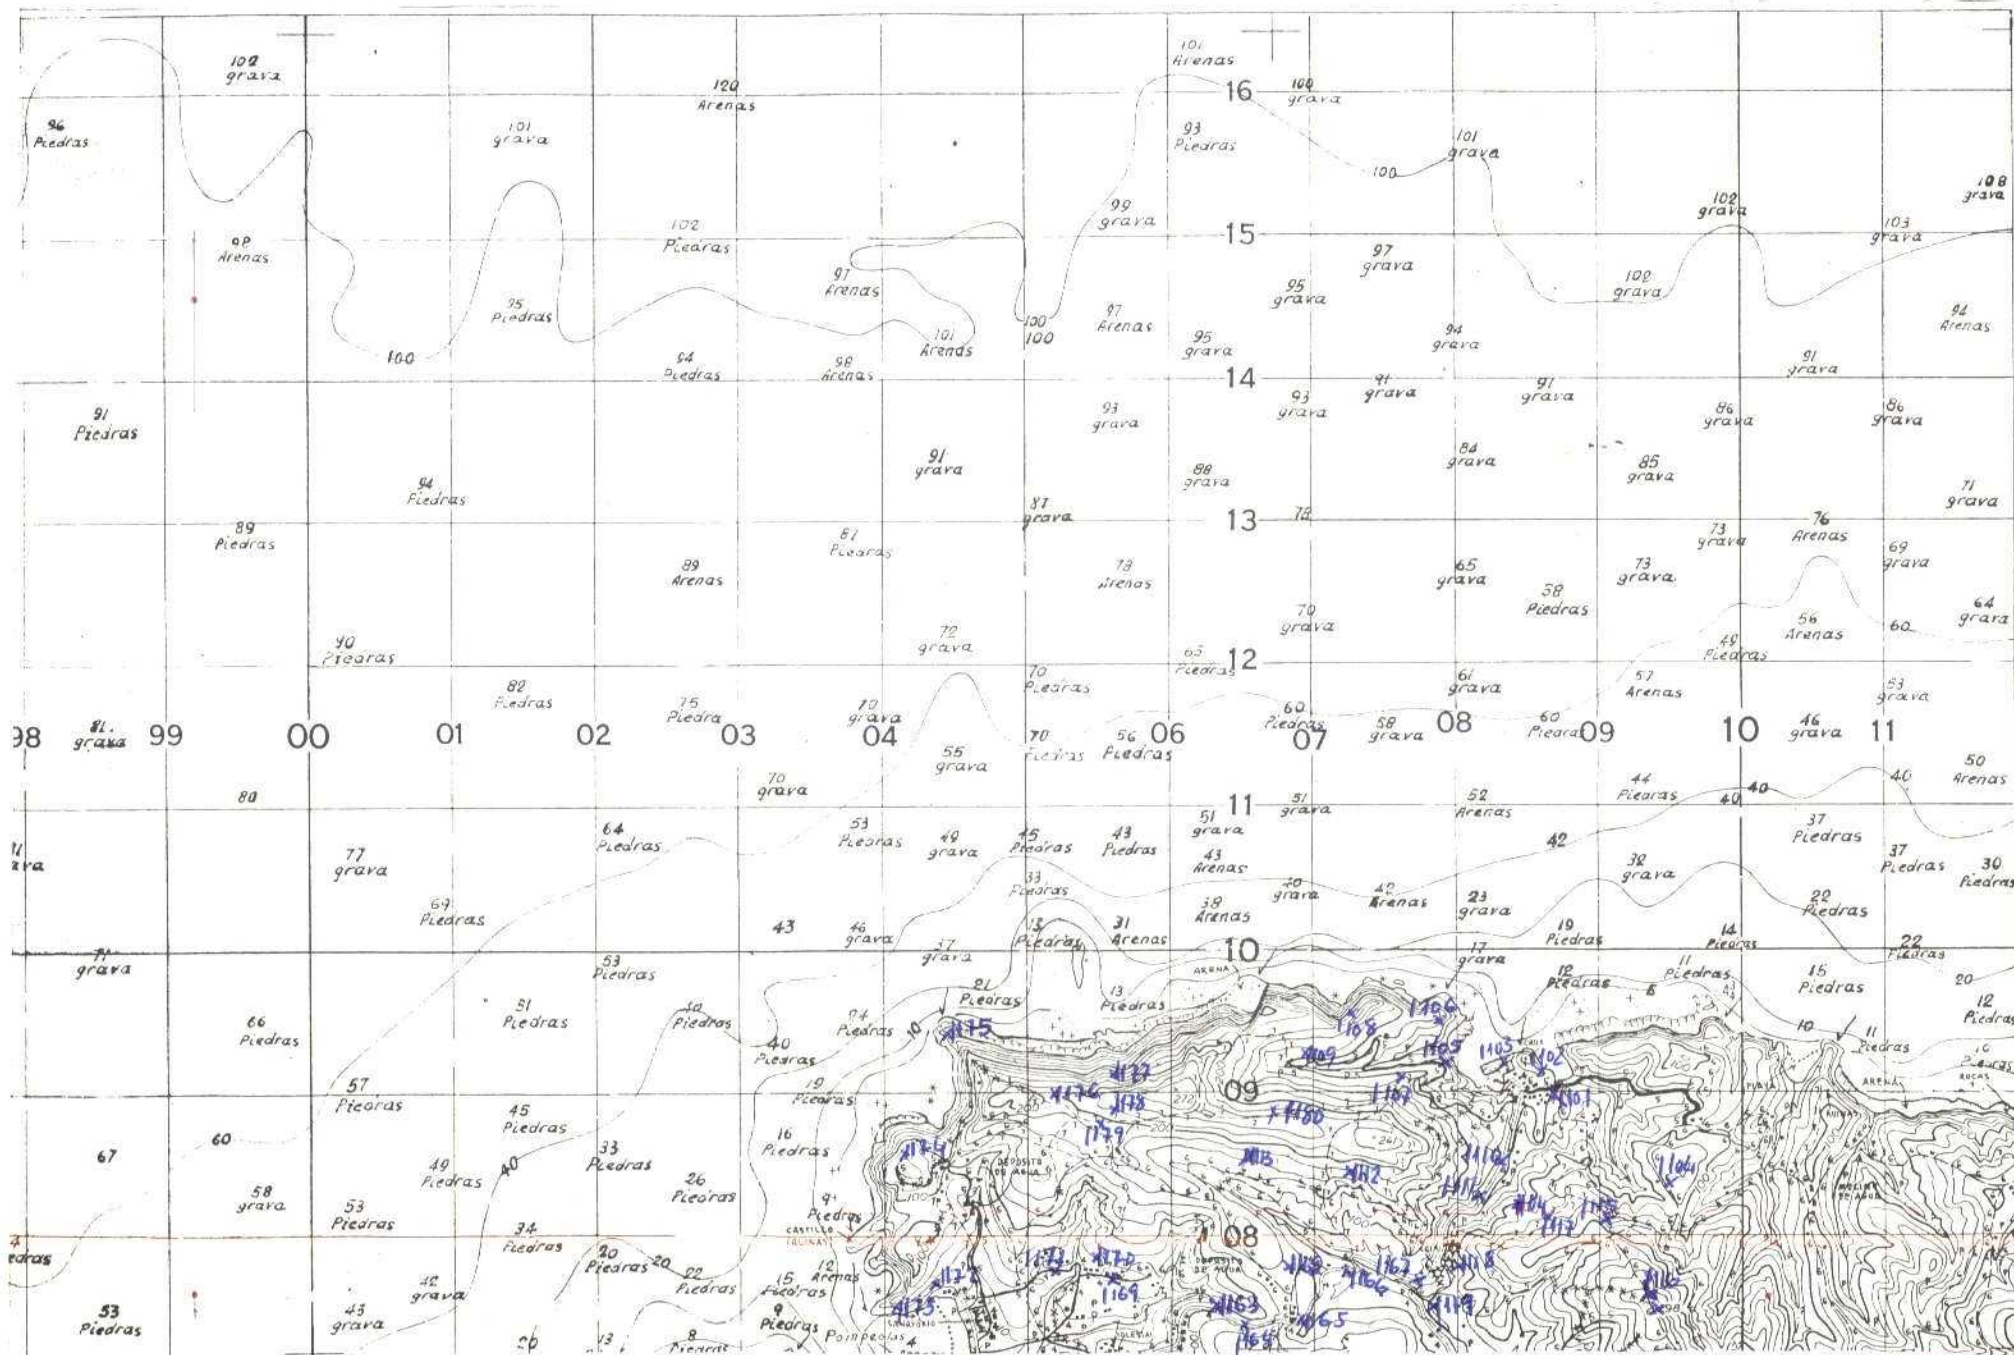

407

[illegible]



MINISTERIO DE INDUSTRIA
DIRECCION GENERAL DE MINAS
INSTITUTO GEOLOGICO Y MINERO DE ESPAÑA


PLAN NACIONAL DE LA MINERIA. MAPA GEOLOGICO NACIONAL A ESCALA 1:50.000
MAGNA

FICHA DE CONTROL DEL TRABAJO DE CAMPO MCC1

DATOS A RELLENAR POR EL IGME

CONTROL	FECHA	OBSERVACIONES
LIBRETA DE CAMPO		
MUESTRAS LABORATORIO		
CARTOGRAFIA		
ESTACIONES VISITADAS		
OBSERVACIONES:		

EL SUPERVISOR DEL PROYECTO

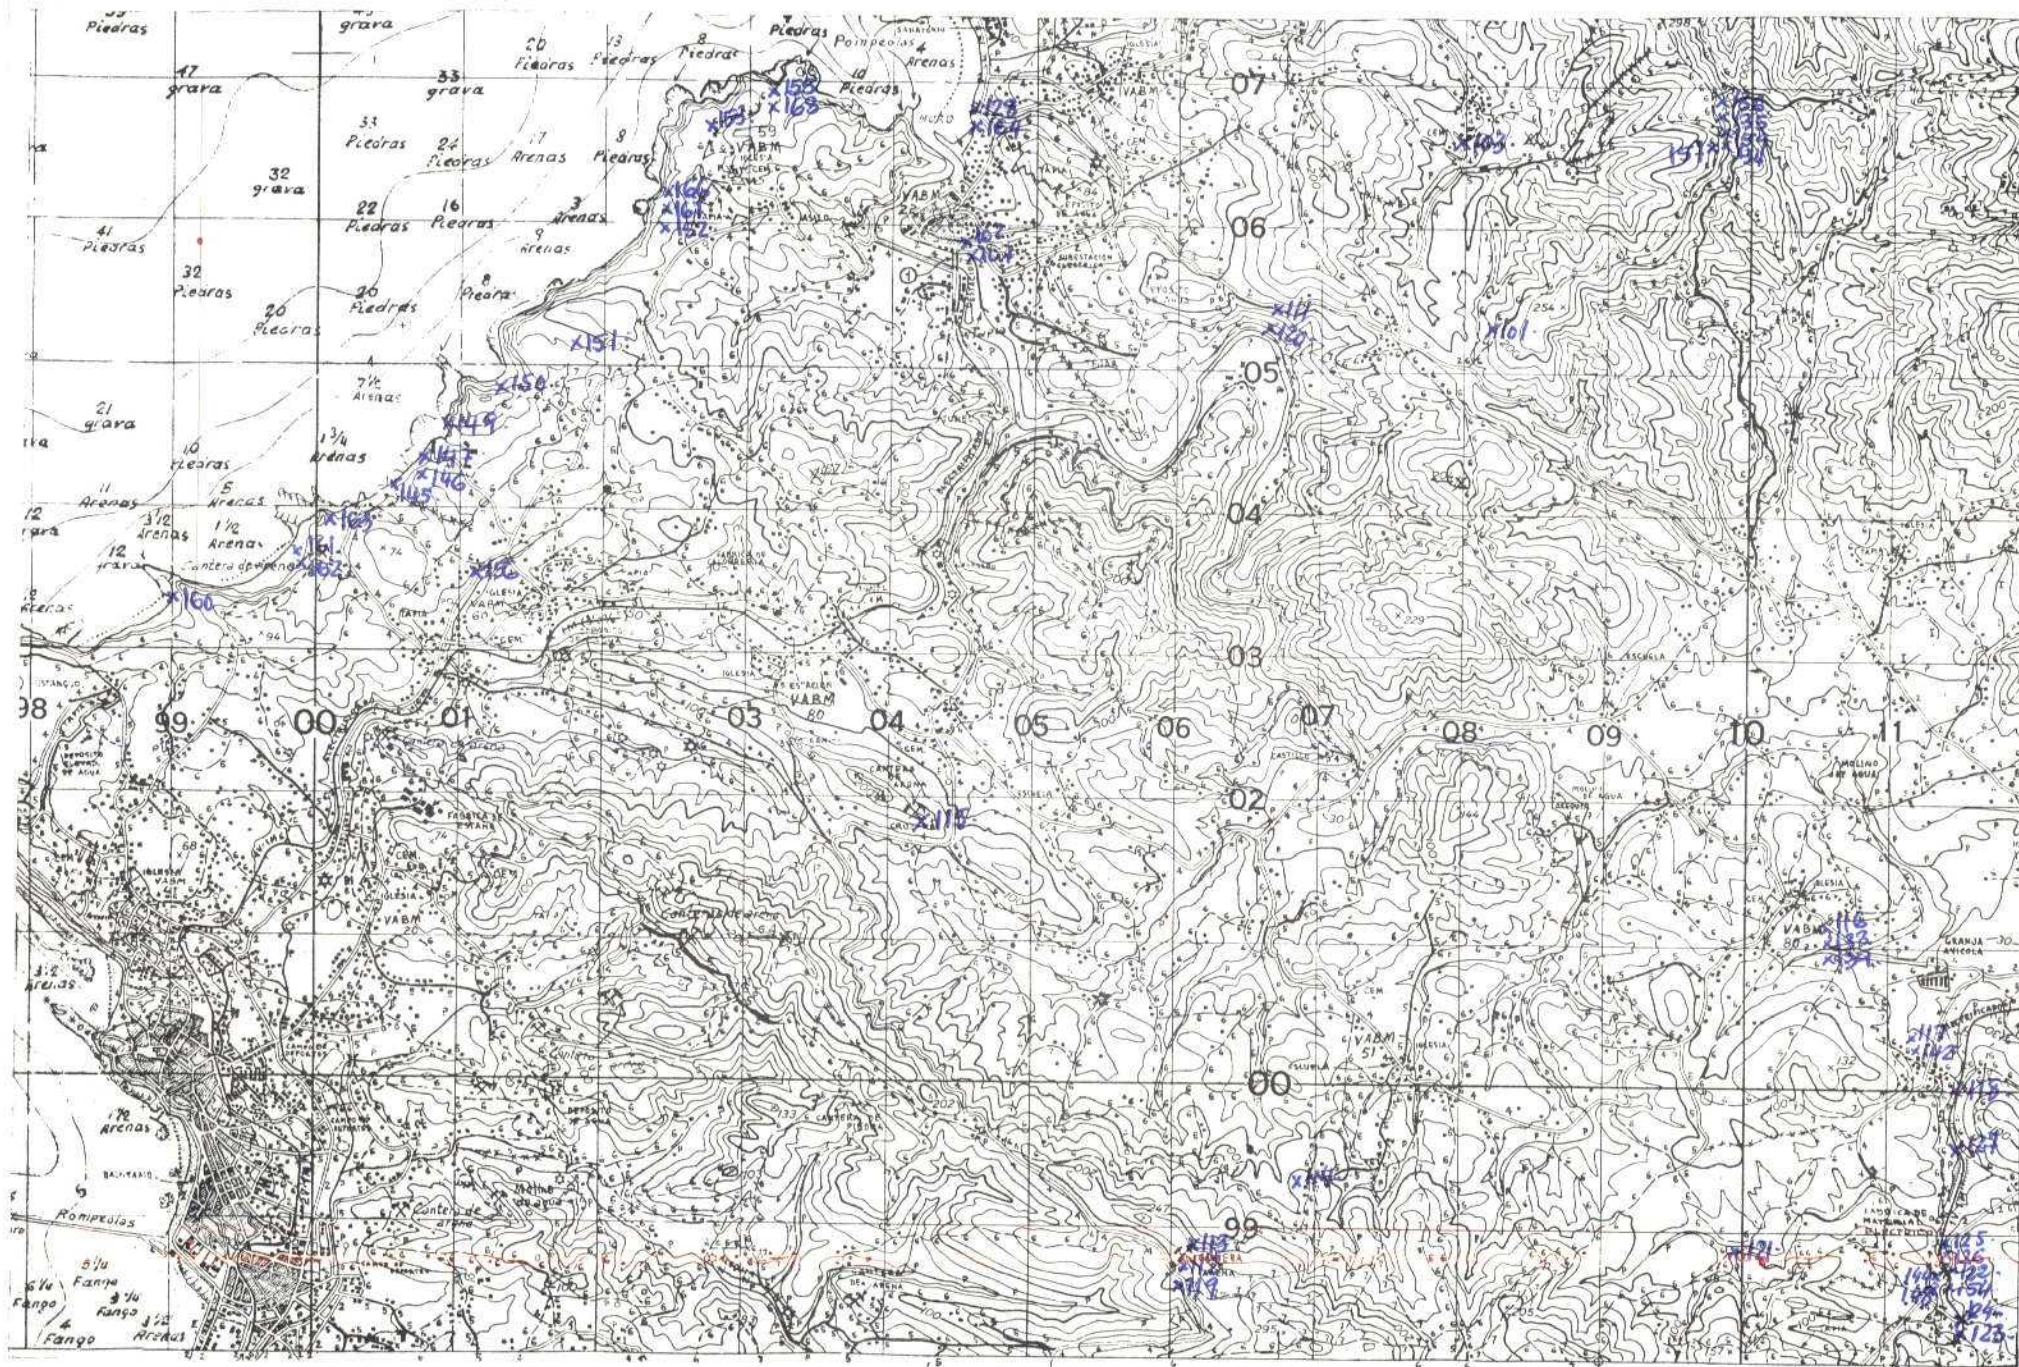

408

DATOS A RELLENAR POR EL IGME										
Nº de la hoja 1:50.000					Cuadrante numero	Nº del documento				
1	2	3	4	5		6	7	8	9	
2	1	0	4	2	E	1	0	8		

07	11	17	13
AS		AE	

DATOS A RELLENAR POR EL IGME											
Recibido						Ref. Control		Perforado		Verificado	
T1	T2	T3	T4	T5	T6	T7	T8	T9	T0		
1	3	1	1	7	3						

DATOS A RELLENAR POR EL CONSULTOR	
CON NUMEROS												CON UNOS EN CASO AFIRMATIVO																													
NUMERO DE LA ESTACION		Fecha			MEDICIONES										PUNTOS DE INTERES																										
14	15	16	17	18	19	20	21	22	23	24	25	26	27	28	29	30	31	32	33	34	35	36	37	38	39	40	41	42	43	44	45	46	47	48	49	50	51	52			
101	
102	
103	
107	
111	
112	
113	
[illegible]

19



MINISTERIO DE INDUSTRIA
DIRECCION GENERAL DE MINAS
INSTITUTO GEOLOGICO Y MINERO DE ESPAÑA


PLAN NACIONAL DE LA MINERIA. MAPA GEOLOGICO NACIONAL A ESCALA 1:50.000
MAGNA

FICHA DE CONTROL DEL TRABAJO DE CAMPO MCC1

DATOS A RELLENAR POR EL IGME

CONTROL	FECHA	OBSERVACIONES
LIBRETA DE CAMPO		
MUESTRAS. LABORATORIO		
CARTOGRAFIA		
ESTACIONES VISITADAS		
OBSERVACIONES:		

EL SUPERVISOR DEL PROYECTO

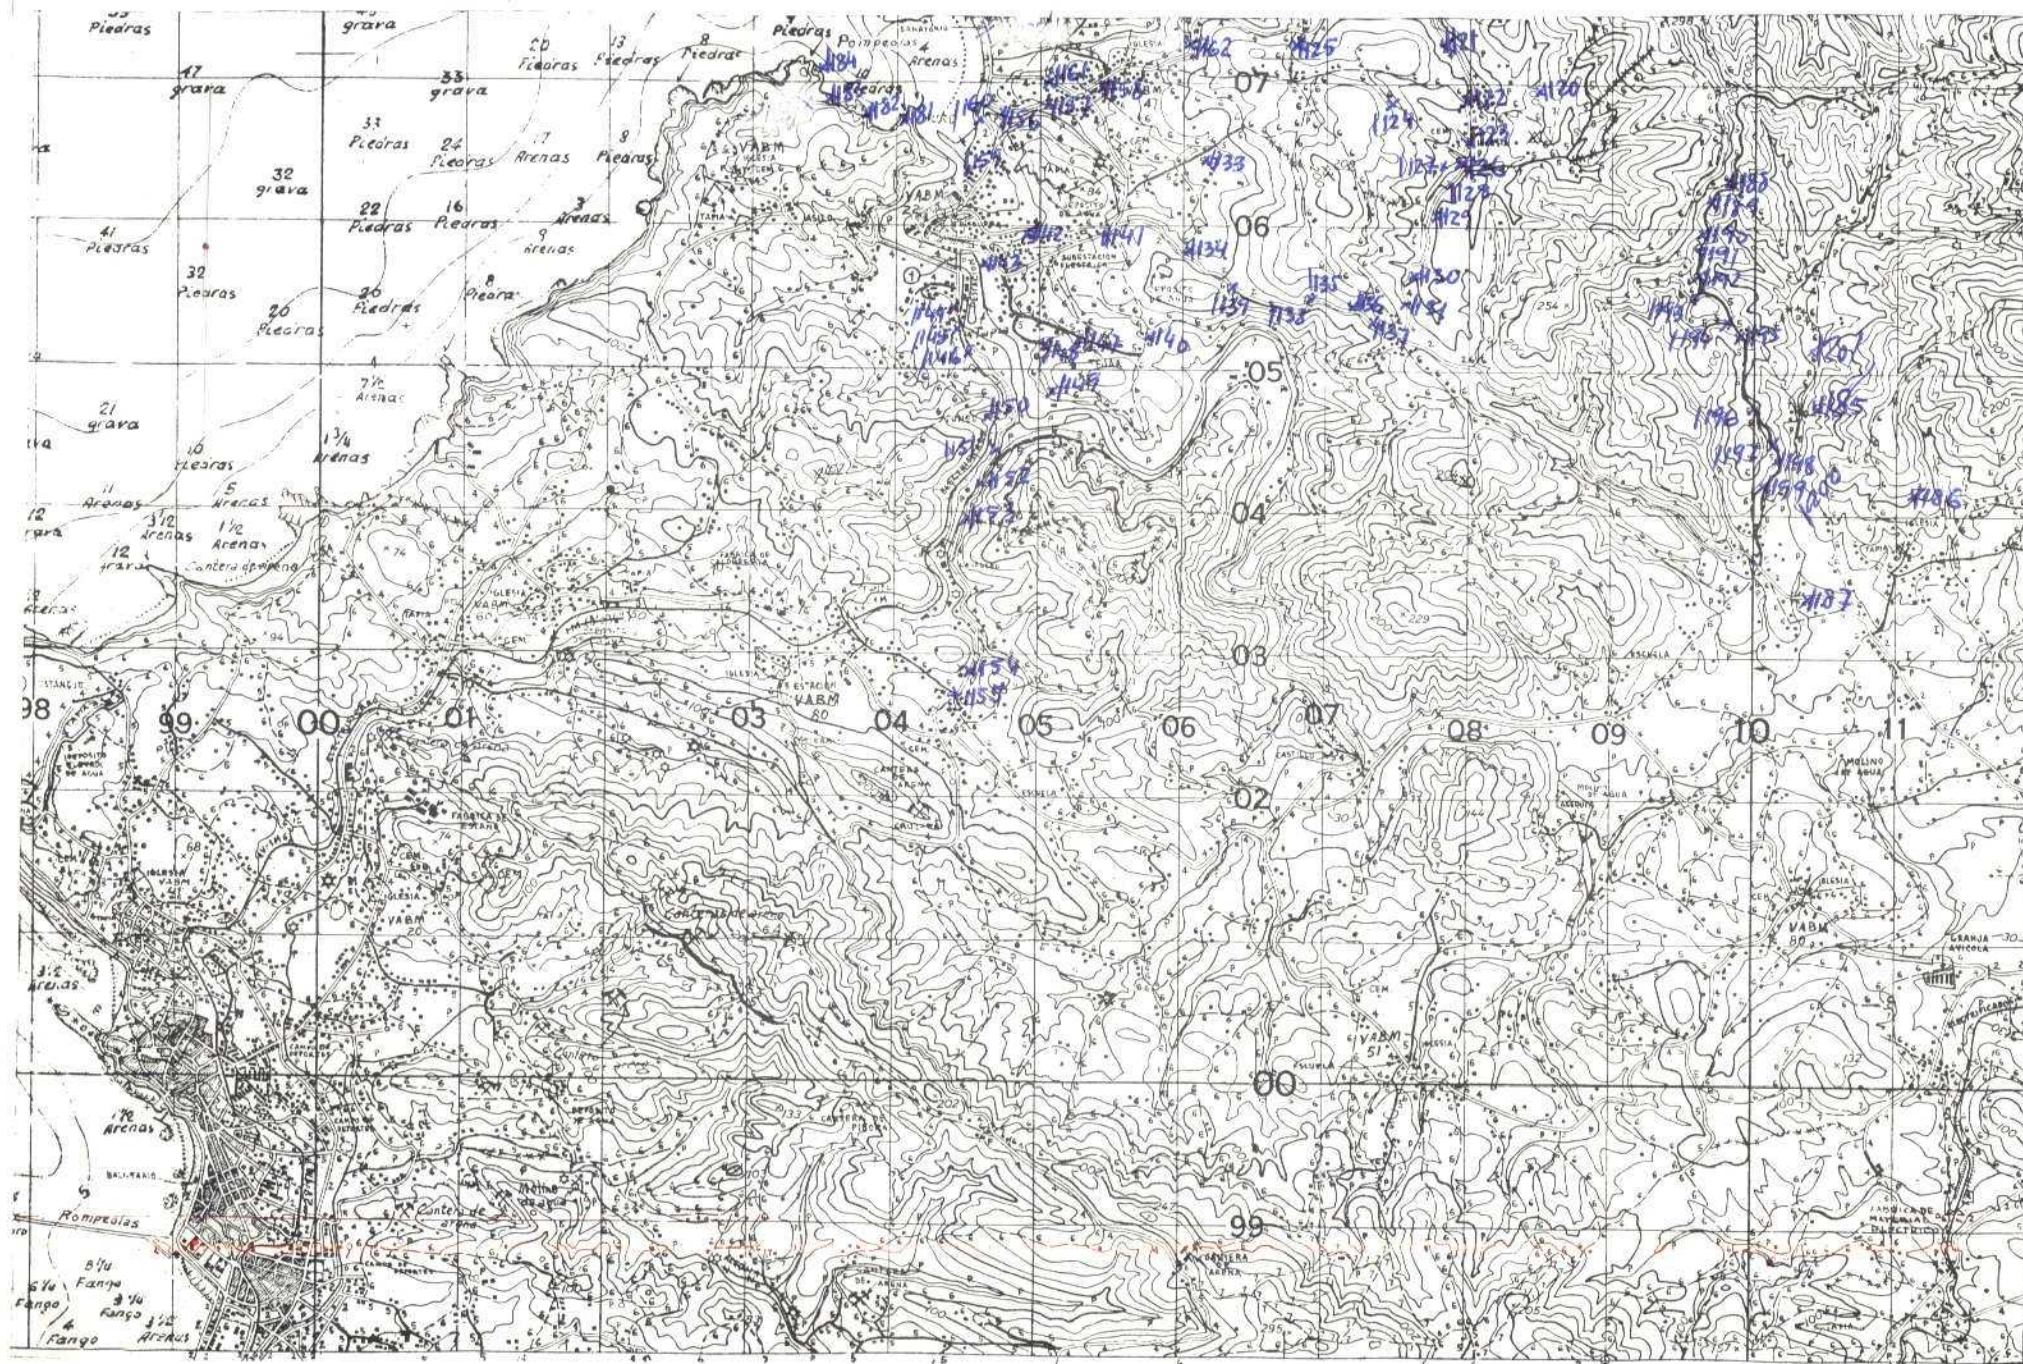

409

DATOS A RELLENAR POR EL CONSULTOR																													
CON NUMEROS														CON UNOS EN CASO AFIRMATIVO															
NUMERO DE LA ESTACION				Fecha				MEDICION				MUESTRAS				PUNTOS DE INTERES SINGUL				TIPO DE TERR									
1	150	19	10	73	1	1																							
1	151	19	10	73	1	1																							
1	152	19	10	73	1	1																							
1	153	19	10	73	1	1																							
1	154	19	10	73	1	1																							
1	155	19	10	73	1	1																							
1	156	20	10	73	1	1																							
1	157	20	10	73	1	1																							
1	158	20	10	73	1	1																							
1	159	20	10	73	1	1																							
1	160	20	10	73	1	1																							
1	161	20	10	73	1	1																							
1	162	20	10	73	1	1																							
1	181	20	10	73	1	1																							
1	182	20	10	73	1	1																							
1	183	21	10	73	1	1																							
1	184	21	10	73	1	1																							
1	185	21	10	73	1	1																							
1	186	21	10	73	1	1																							
1	187	21	10	73	1	1																							
1	188	21	10	73	1	1																							
1	189	21	10	73	1	1																							
1	190	21	10	73	1	1																							
1	191	21	10	73	1	1																							
1	192	21	10	73	1	1																							
1	193	21	10	73	1	1																							
1	194	21	10	73	1	1																							


Handwritten signature: *[Signature]*



MINISTERIO DE INDUSTRIA
DIRECCION GENERAL DE MINAS
INSTITUTO GEOLOGICO Y MINERO DE ESPAÑA


PLAN NACIONAL DE LA MINERIA. MAPA GEOLOGICO NACIONAL A ESCALA 1:50.000
MAGNA

FICHA DE CONTROL DEL TRABAJO DE CAMPO MCC1

DATOS A RELLENAR POR EL IGME

CONTROL	FECHA	OBSERVACIONES
LIBRETA DE CAMPO		
MUESTRAS. LABORATORIO		
CARTOGRAFIA		
ESTACIONES VISITADAS		
OBSERVACIONES:		

EL SUPERVISOR DEL PROYECTO

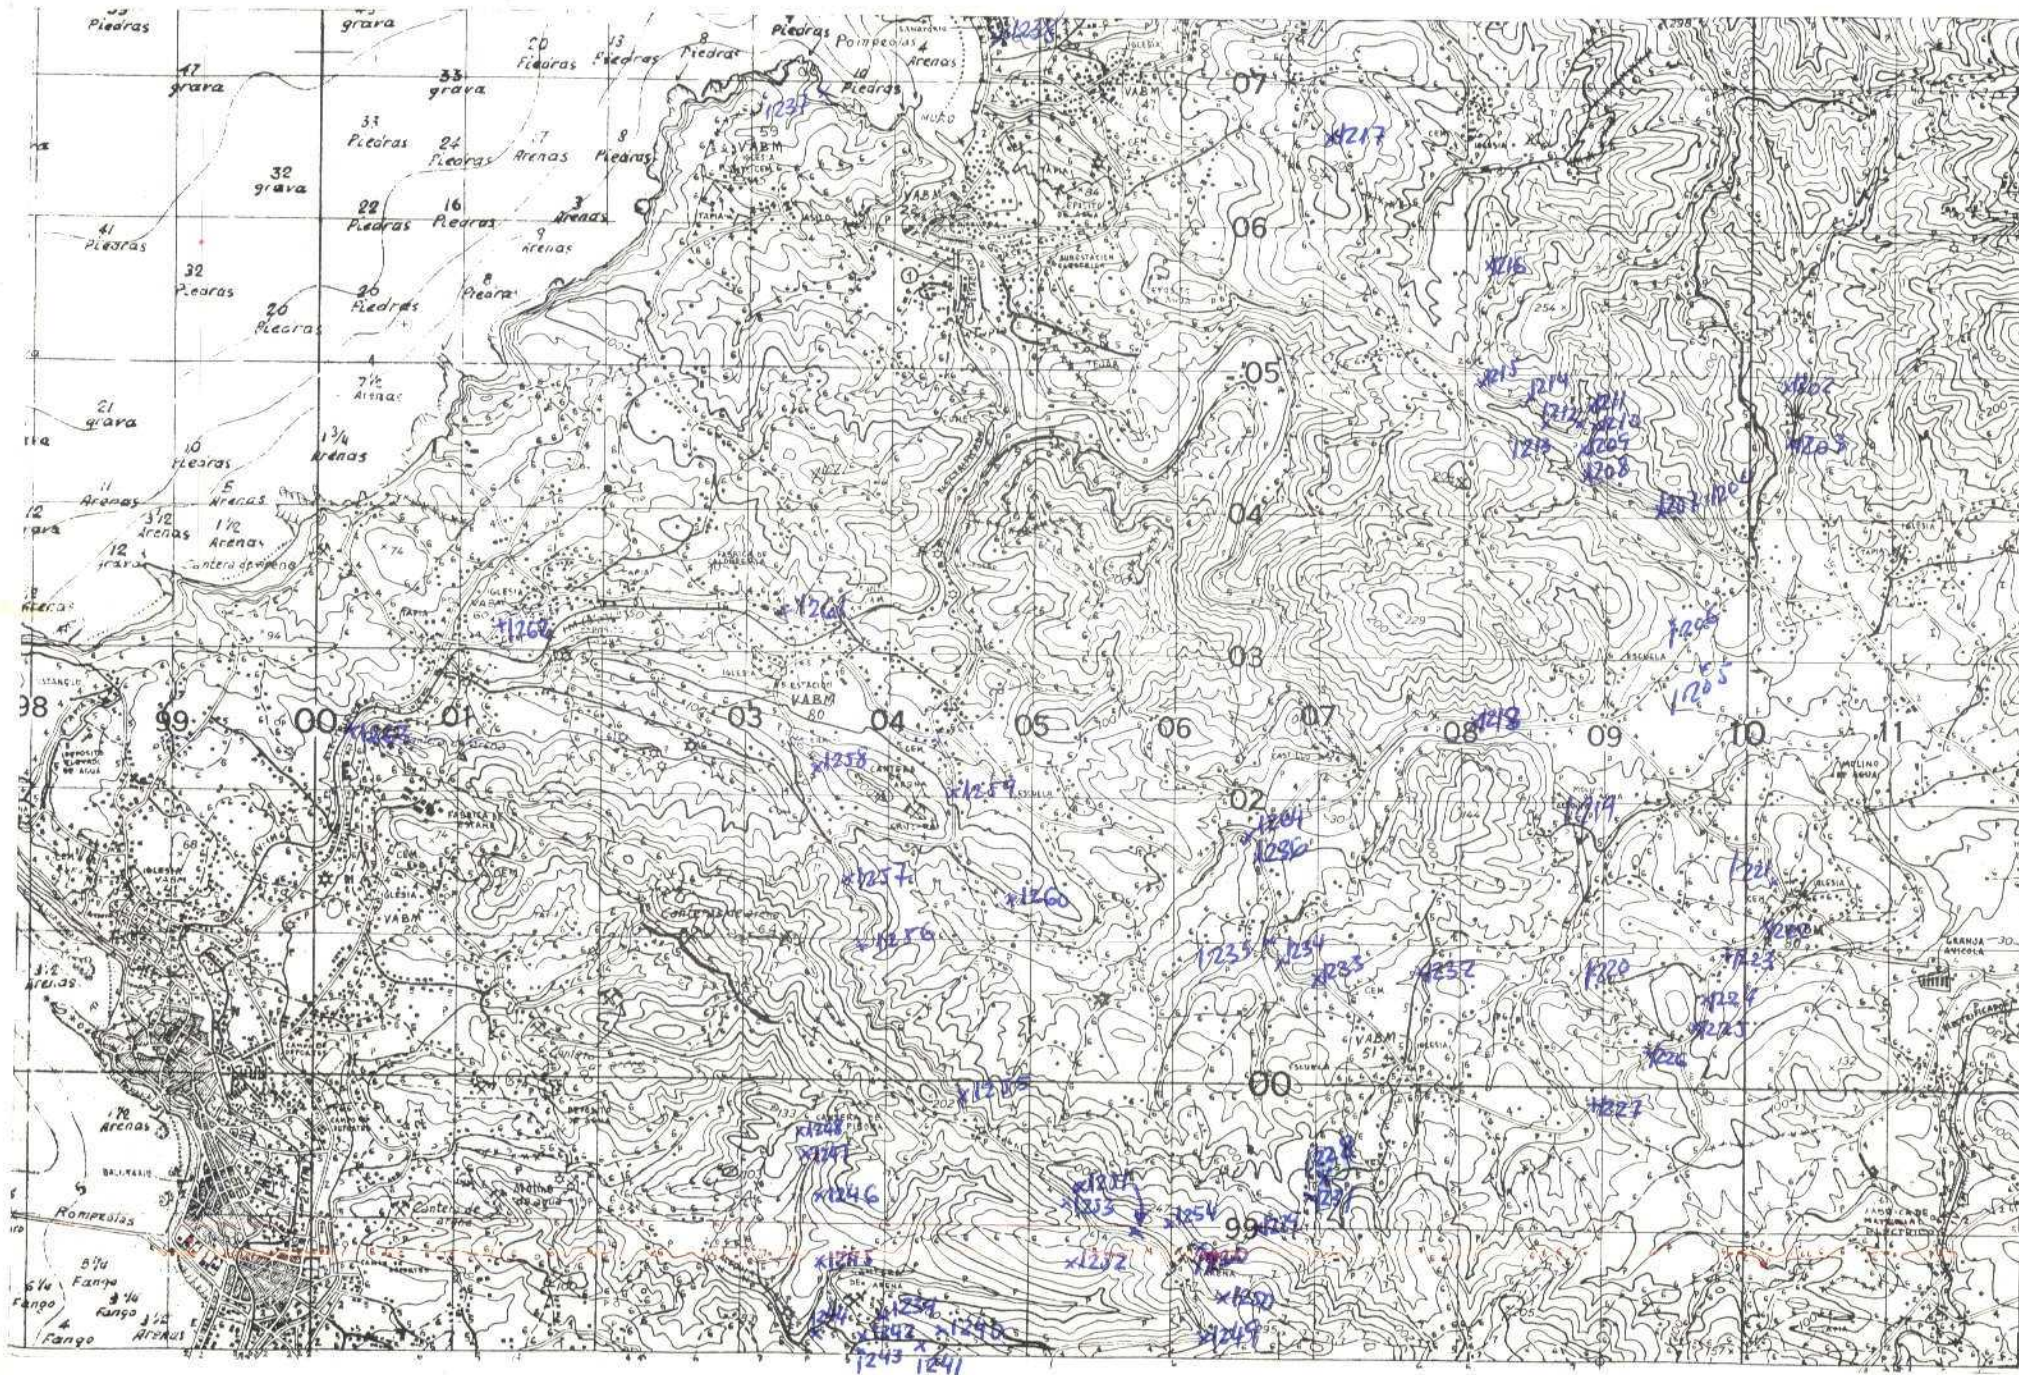

DATOS A RELLENAR POR EL IGME										
Nº de la hoja 1-50.000					Cuadrante numero	Nº del documento				
1	2	3	4	5	6	7	8	9		
2	1	0	4	2	E	1	0	7		

DATOS A RELLE			
POR EL CONSULT			
CONSULT	SOCIAL	QUE RESE	LA ESTAC
IC	I	I2	I3
AD		AE	

DATOS A RELLENAR POR EL IGME											
Recibido						Ref. Control		Perforado		Verificado	
T1	T2	T3	T4	T5	T6	T7	T8	T9	EO		
1	3	1	1	7	3					<i>PILAR</i> <i>of. C.</i>	

[illegible]

LA CONVENCION: DE BEHA MARCAR SOBRE EL MAPA LAS ESTACIONES CON SU NUMERO DE REFERENCIA (EN AZUL)
Y LAS LINEAS DE CAMINO CON SU TIPO DE TERRENO (EN PUNTO)

