


DATOS A RELLENAR POR EL JIGME

ESTRAS. LABORATORIO

ESTACIONES VISITADAS

L SUPERVISOR DEL PROYECTO

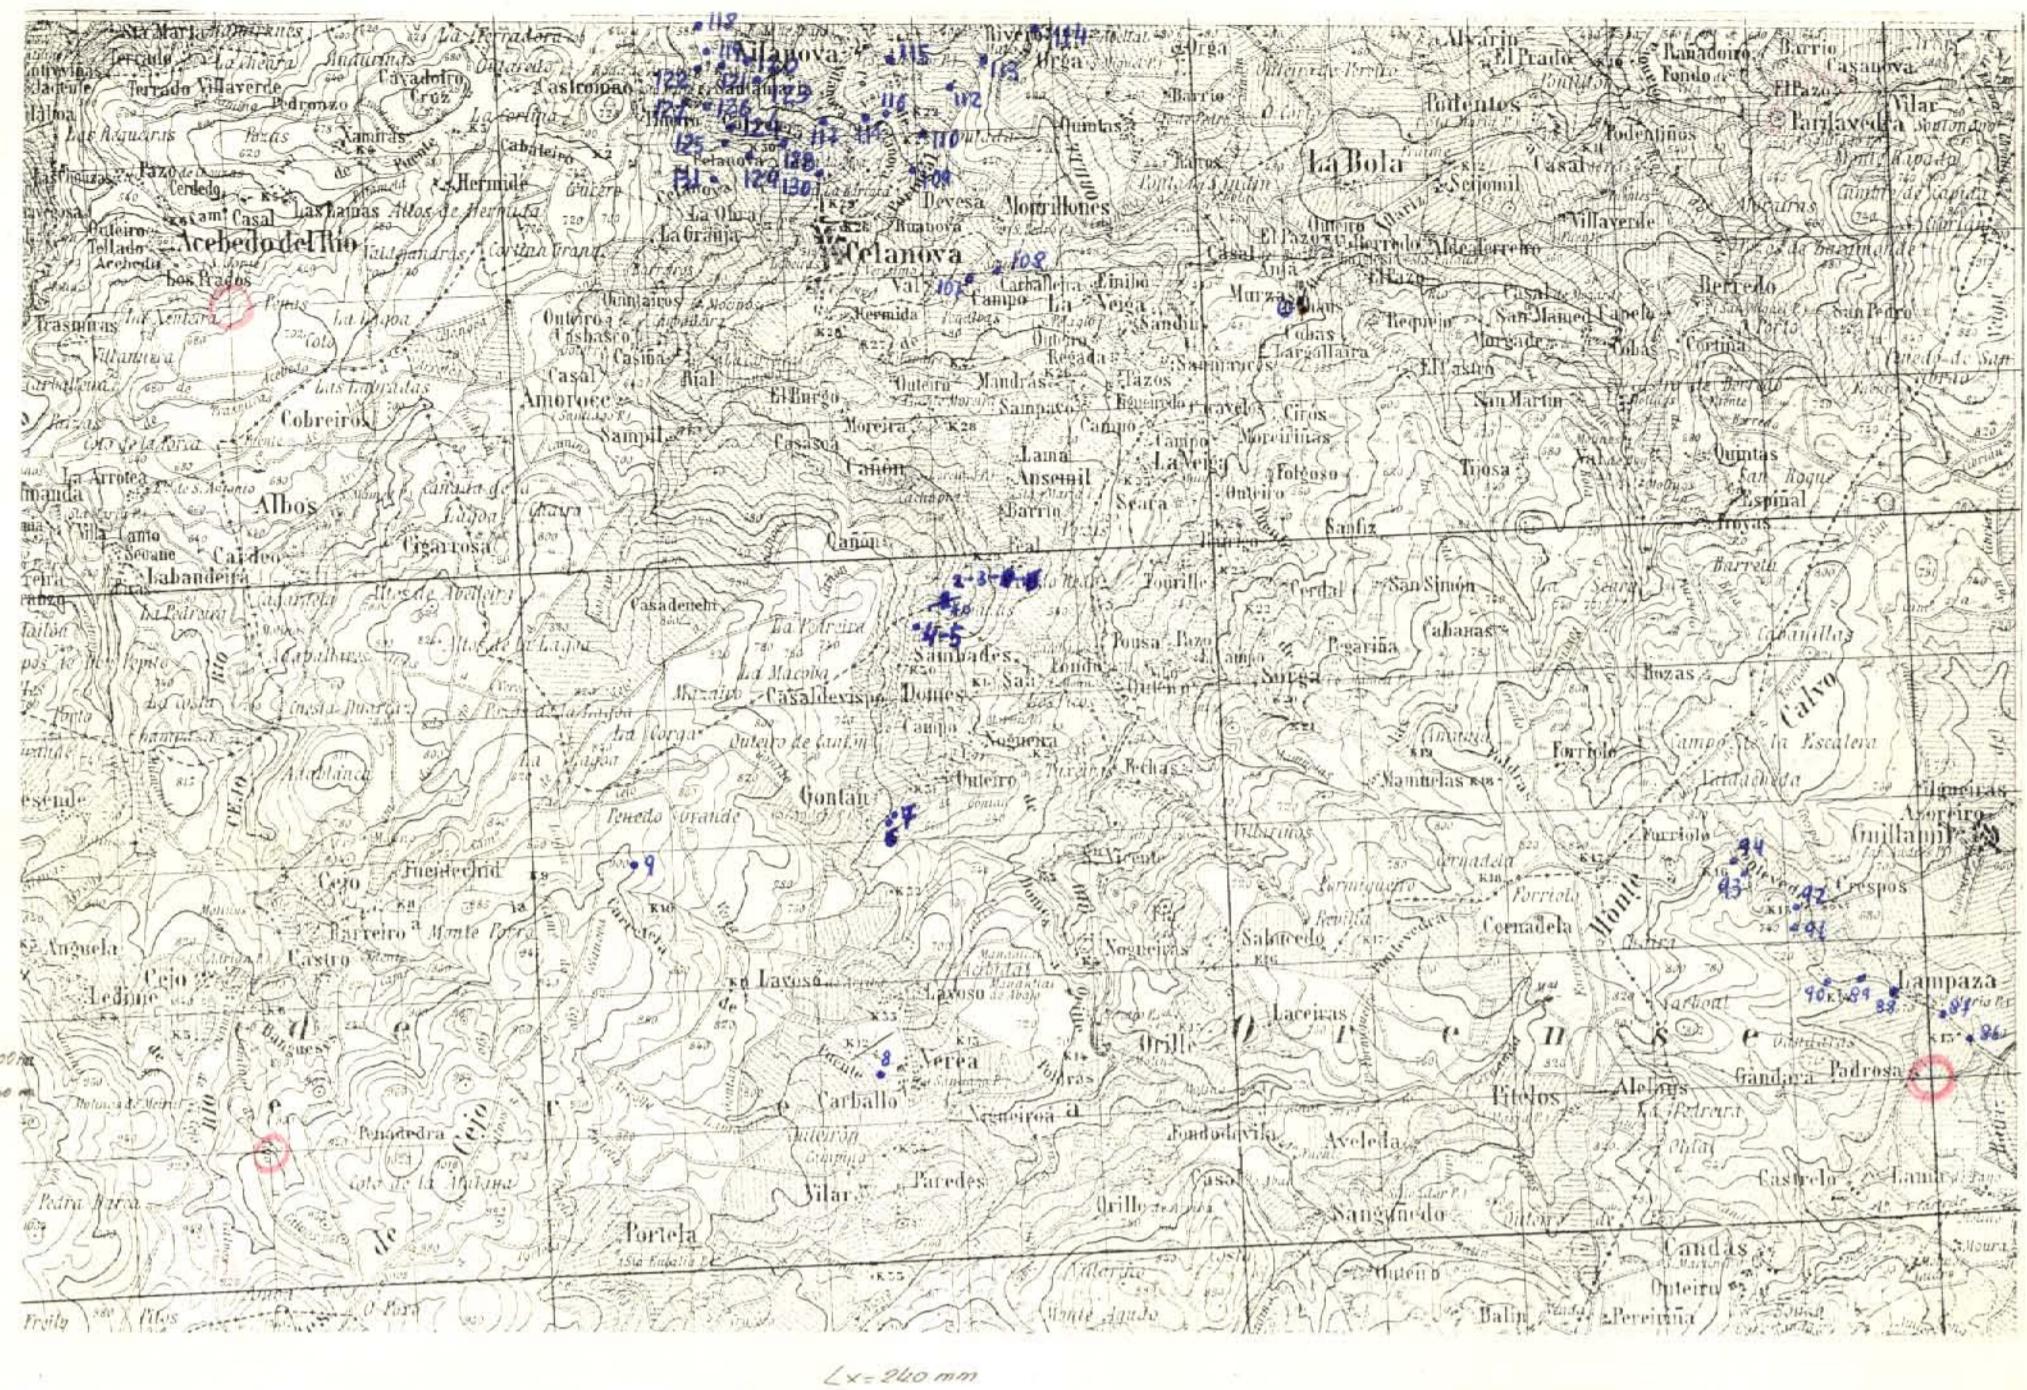

$$L_x = 240 \text{ mm}$$

EL CONSULTOR DEBERÁ MARCAR SOBRE EL MAPA LAS ESTACIONES CON SU NÚMERO DE REFERENCIA (EN AZUL) Y LOS CORTES REALIZADOS SOBRE EL TERRENO (EN ROJO).

FICHA DE CONTROL DEL TRABAJO DE CAMPO MC1


INSTITUTO GEOLOGICO Y MINERO DE ESPANA

MINISTERIO DE INDUSTRIA
DIRECCION GENERAL DE MINAS
PLAN NACIONAL DE LA MINERIA. MAPA GEOLOGICO NACIONAL A ESCALA 1:50.000



MAGNA

ESQUEMA DE NUMERACION DE LOS CUADRANTES

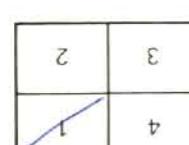

DATOS A REllenAR POR ELIGME											
EL CONSULTOR											
CONFORME FIRMA											
1	2	3	4	5	6	7	8	9	10	11	12
13	14	15	16	17	18	19	20	21	22	23	24
25	26	27	28	29	30	31	32	33	34	35	36
37	38	39	40	41	42	43	44	45	46	47	48
49	50	51	52	53	54	55	56	57	58	59	60
61	62	63	64	65	66	67	68	69	70	71	72
73	74	75	76	77	78	79	80				

Datos a rellenar por el Consultor	REBIBIDO	REF	CONTROL	PERFORADO	VERIFICADO	NR	061213835190692MC1	Quedan
-----------------------------------	----------	-----	---------	-----------	------------	----	--------------------	--------

EL SUPERVISOR DEL PROYECTO


OBSERVACIONES	FECHA		OBSERVACIONES		LIBRETA DE CAMPO		MUESTRAS. LABORATORIO		CARTOGRAFIA		ESTACIONES VISITADAS		OBSERVACIONES			

DATAZ A REllenAR POR ELIGME

EL CONSULTOR

CONFORME

FIRMA

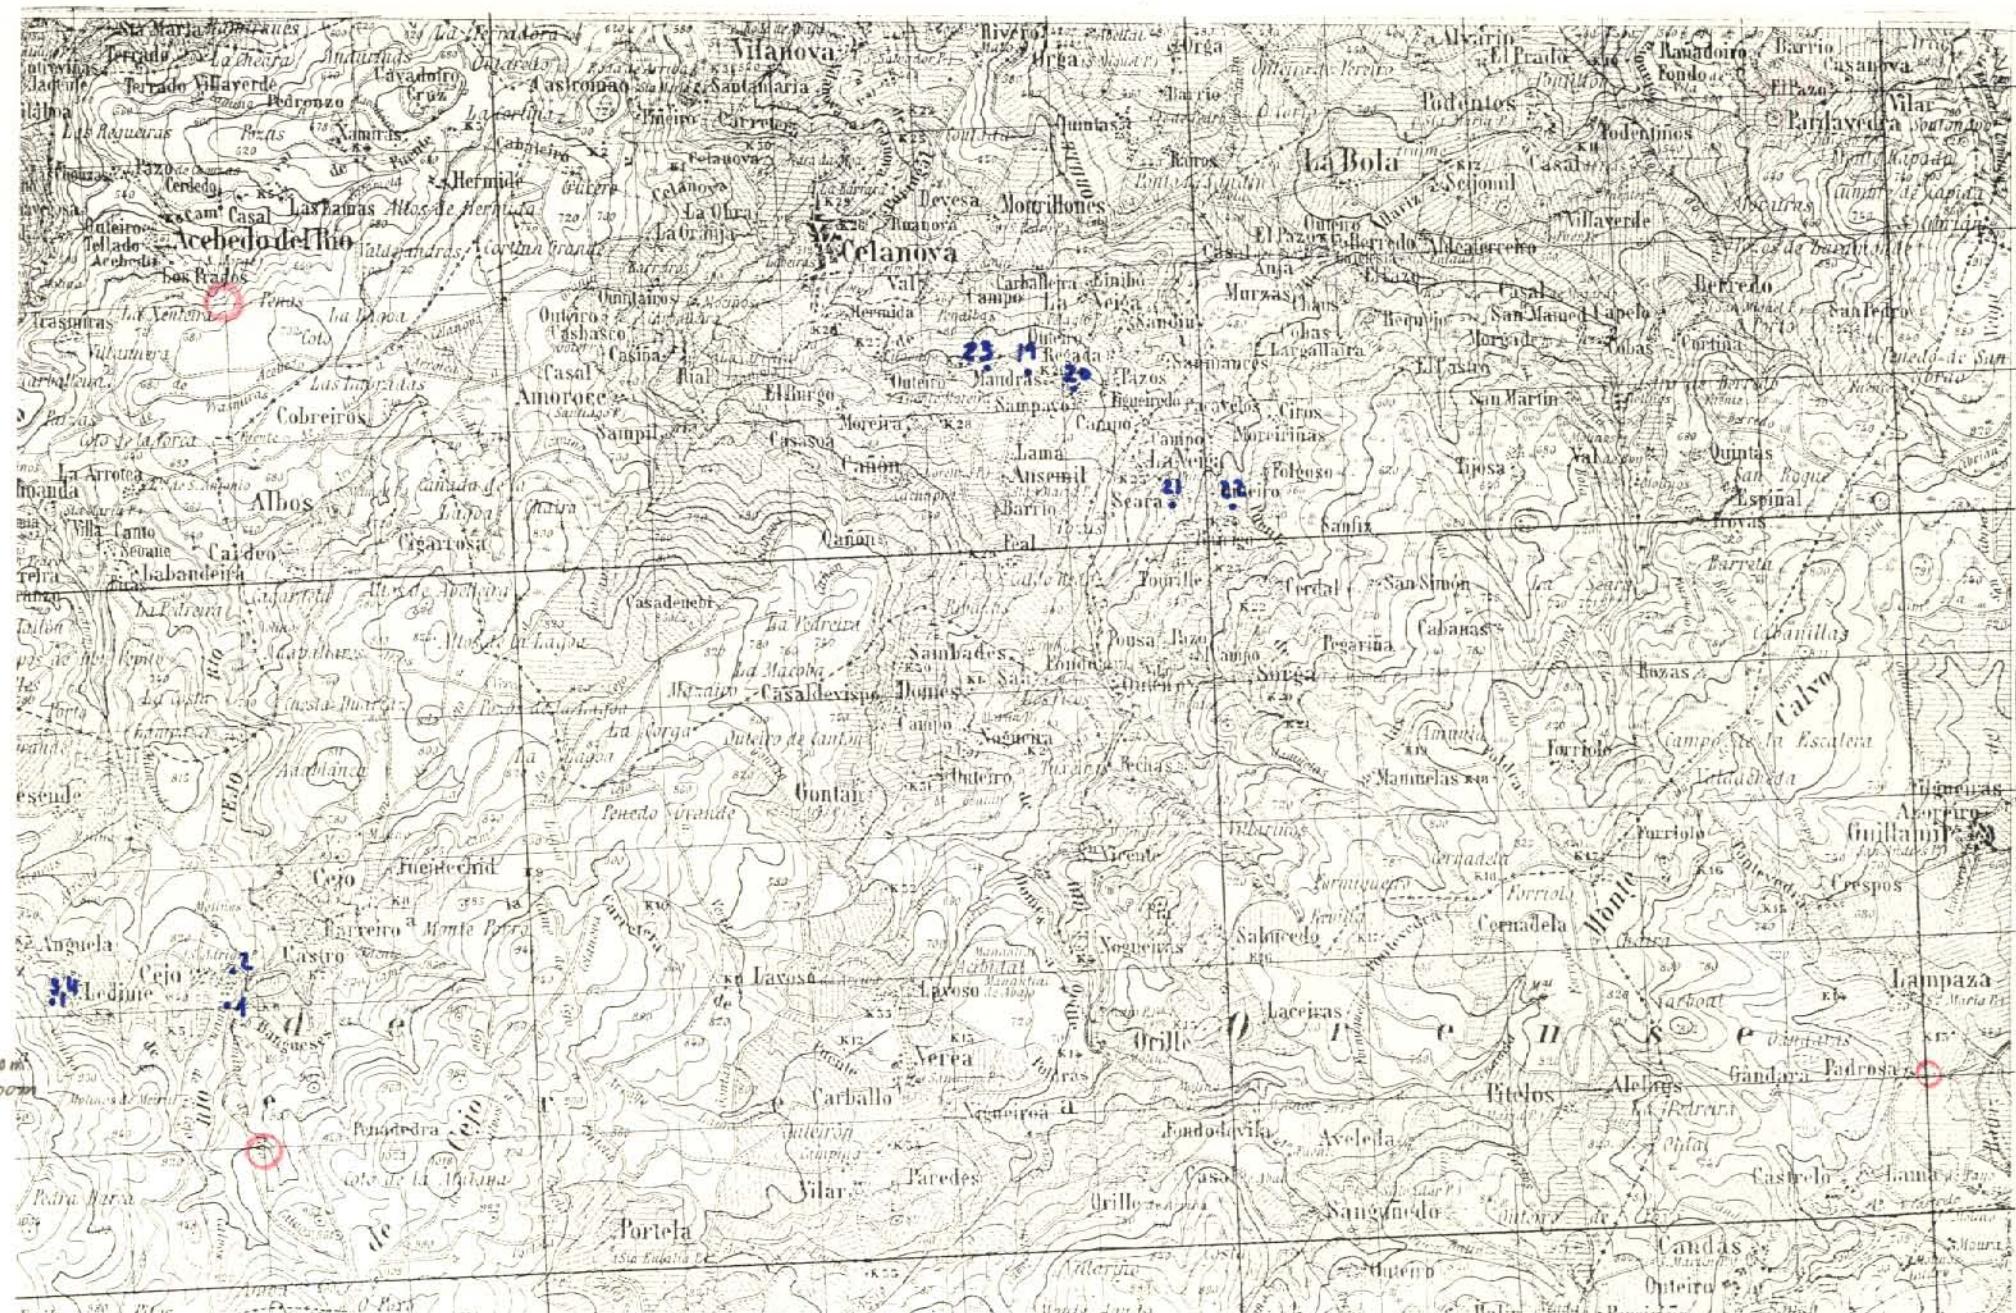

$L_x = 240 \text{ mm}$

$L_y = 120 \text{ mm}$

DATOS A RELLENAR POR EL CONSULTOR												
Con números												
Nº DE LA ESTACION	FECHA			Con unos en caso afirmativo								
	DIA	MES	AÑO	Rumbo	Buzamiento	Copus	Photografia	Microsc.	Sediment.	Hojas X	Espec. más	C 14
1	3	3	72	/								
2	3	3	72	/								
3	3	3	72	/								
4	3	3	72	/								
19	7	3	72	/								
20	7	3	72	/								
21	7	3	72	/								
22	7	3	72	/								
23	7	3	72	/								

EL CONSULTOR DEBERÁ MARCAR SOBRE EL MAPA LAS ESTACIONES CON SU NÚMERO DE REFERENCIA (EN AZUL) Y LOS CORTES REALIZADOS SOBRE EL TERRENO (EN ROJO).
PARA UN CONTROL CORRECTO DE LA MARCHA DEL TRABAJO DE CAMPO EL CONSULTOR DEBERÁ ENViar LOS DÍAS 1 Y 15 DE CADA MES ESTAS HOJAS AL INSTITUTO GEOLOGICO Y MINERO DE ESPAÑA, DIVISIÓN DE GEO-
GIA. CI RIOS ROSAS, 23-MADRID-3.

DATOS A RELLENAR POR EL CONSULTOR												
Con números												
Nº DE LA ESTACION	FECHA			Con unos en caso afirmativo								
	DIA	MES	AÑO	Rumbo	Buzamiento	Copus	Photografia	Microsc.	Sediment.	Hojas X	Espec. más	C 14

1000-8

EL SUPERVISOR DEL PROYECTO


CONTROL	FECHA	OBSERVACIONES
LIBRETA DE CAMPO		
MUESTRAS, LABORATORIO		
CARTOGRAFIA		
ESTACIONES VISITADAS		OBSERVACIONES:

DATOS A RELLENAR POR EL IGME

EL CONSULTOR
EL FIRMANTE

DATOS A RELLENAR POR EL IGME											
1	2	3	4	5	6	7	8	9	10	11	12

ESQUEMA DE NUMERACION DE LOS CUADRANTES

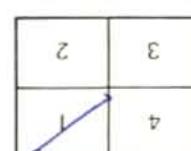

FICHA DE CONTROL DEL TRABAJO DE CAMPO MC1


INSTITUTO GEOLÓGICO Y MINERO DE ESPAÑA

MINISTERIO DE INDUSTRIA
DIRECCION GENERAL DE MINAS
PLAN NACIONAL DE LA MINERIA. MAPA GEOLÓGICO NACIONAL A ESCALA 1:50.000

MAGNA



ME-38

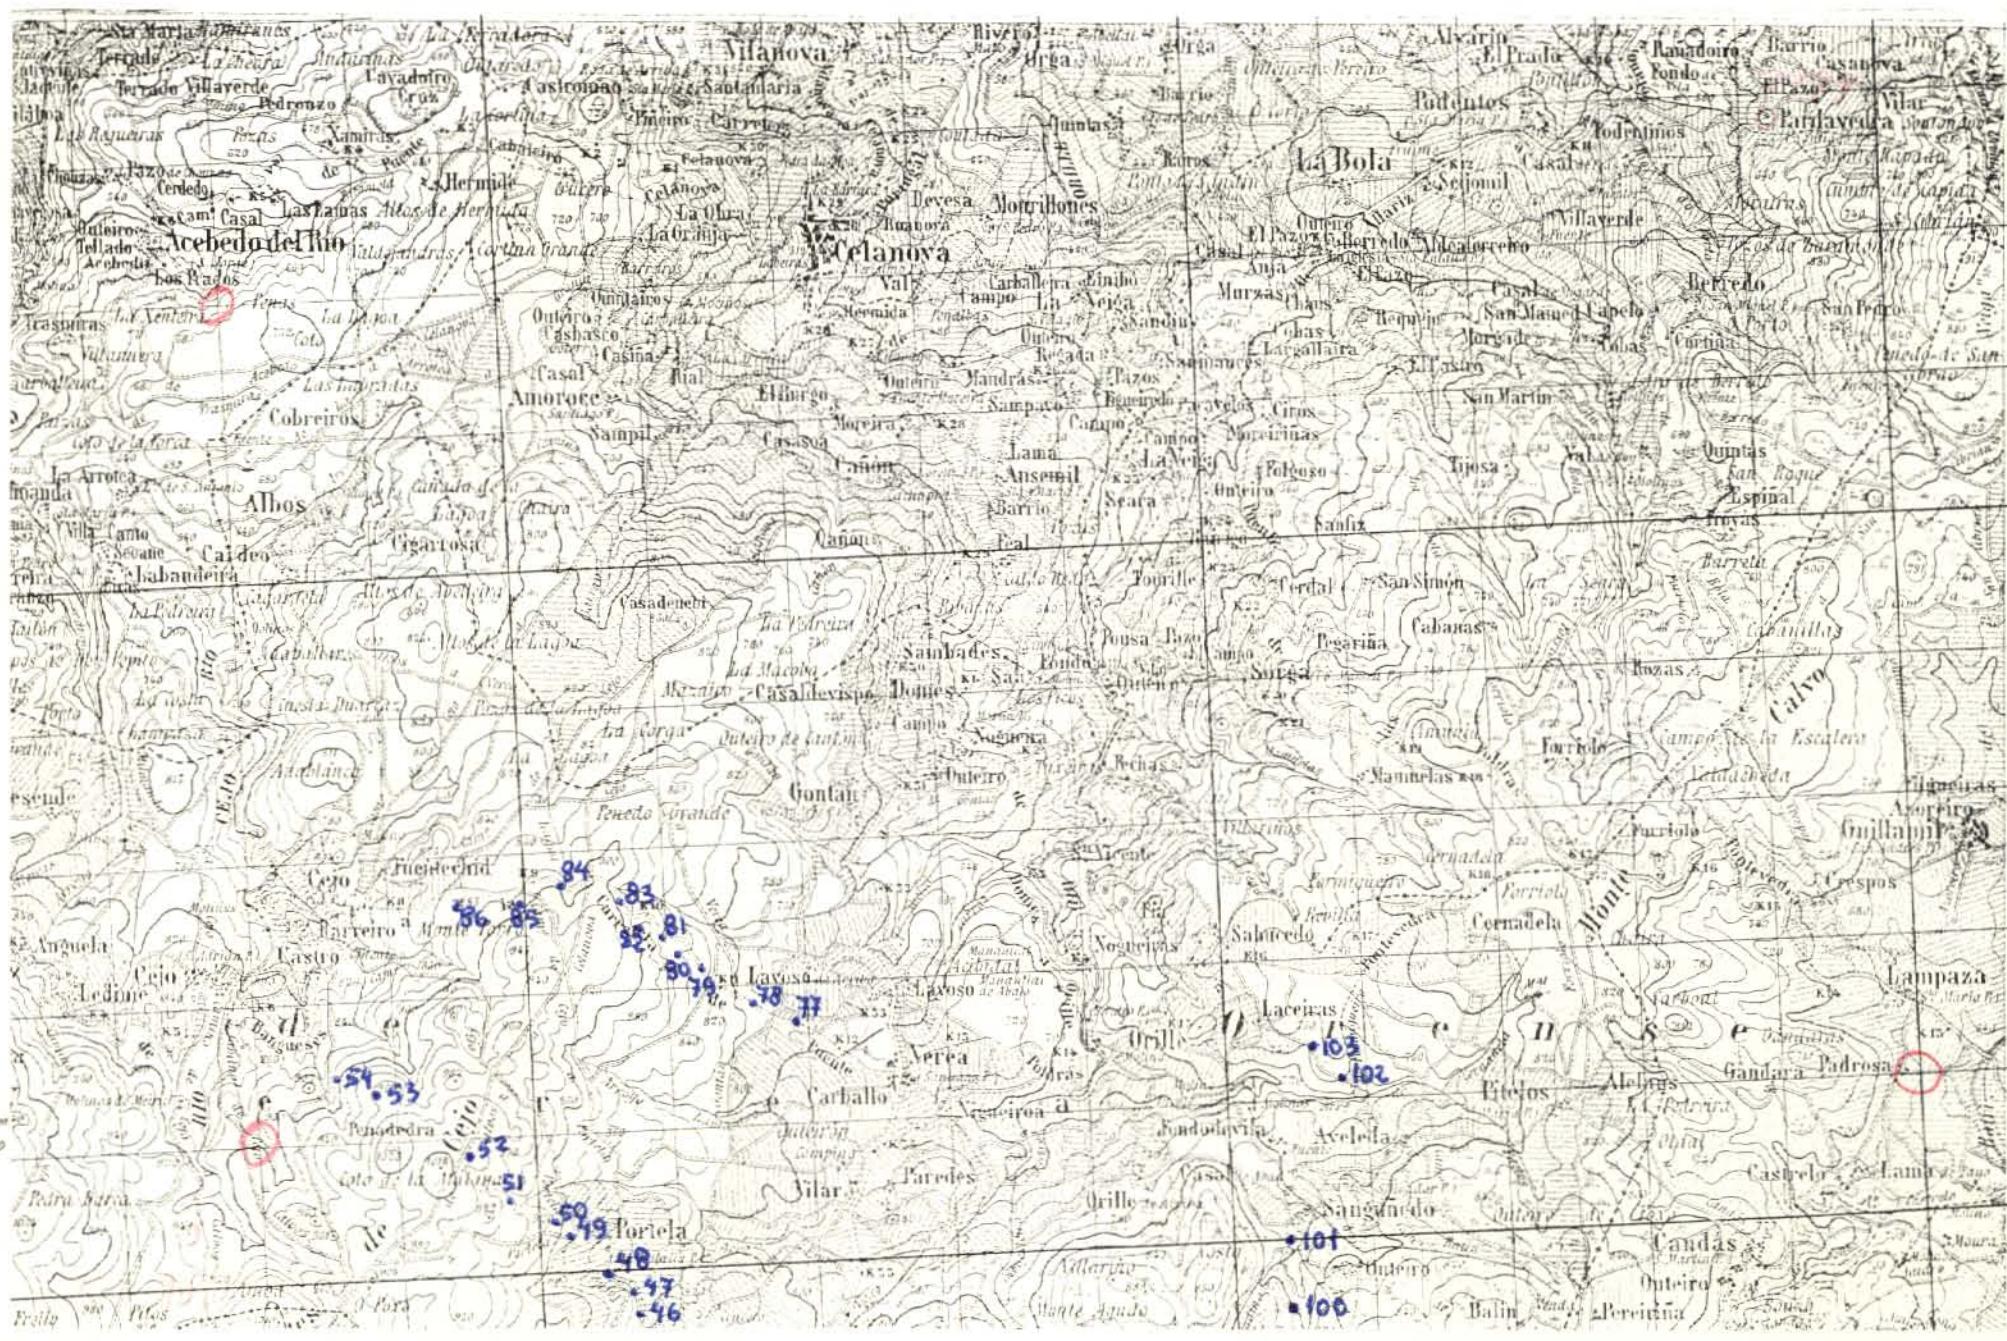

$$L_x = 240 \text{ mm}$$

FICHA DE CONTROL DEL TRABAJO DE CAMPO MC1


PLAN NACIONAL DE LA MINERIA. MAPA GEOLÓGICO NACIONAL A ESCALA 1:50.000

INSTITUTO GEOLÓGICO Y MINERO DE ESPAÑA

DIRECCION GENERAL DE MINAS



HC - 309

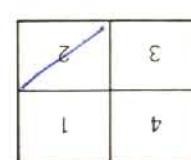

ESQUEMA DE NUMERACION DE LOS CUADRANTES

1	2	3	4	5	6	7	8	9	10	11	12	13	14	15	16	17	18	19	20	21	22	23	24	25	26	27	28	29	30	061	221	011	31B	190692	MC C1	N-A			
Datos a rellevar por el Consultor																																						EL CONSULTOR	

CONFERENCIA DE CONSULTOR

ESTACIONES VISITADAS

CARTOGRAFIA

MUESTRAS. LABORATORIO

LIBRERA DE CAMPO

CONTROL FECHA OBSERVACIONES

OBSERVACIONES:

ESTACIONES VISITADAS

CARTOGRAFIA

MUESTRAS. LABORATORIO

LIBRERA DE CAMPO

CONTROL FECHA OBSERVACIONES


EL SUPERVISOR DEL PROYECTO

DATOS A RELLENAR POR EL IGME

CONFERENCIA DE CONSULTOR

LIBRERIA

EL CONSULTOR

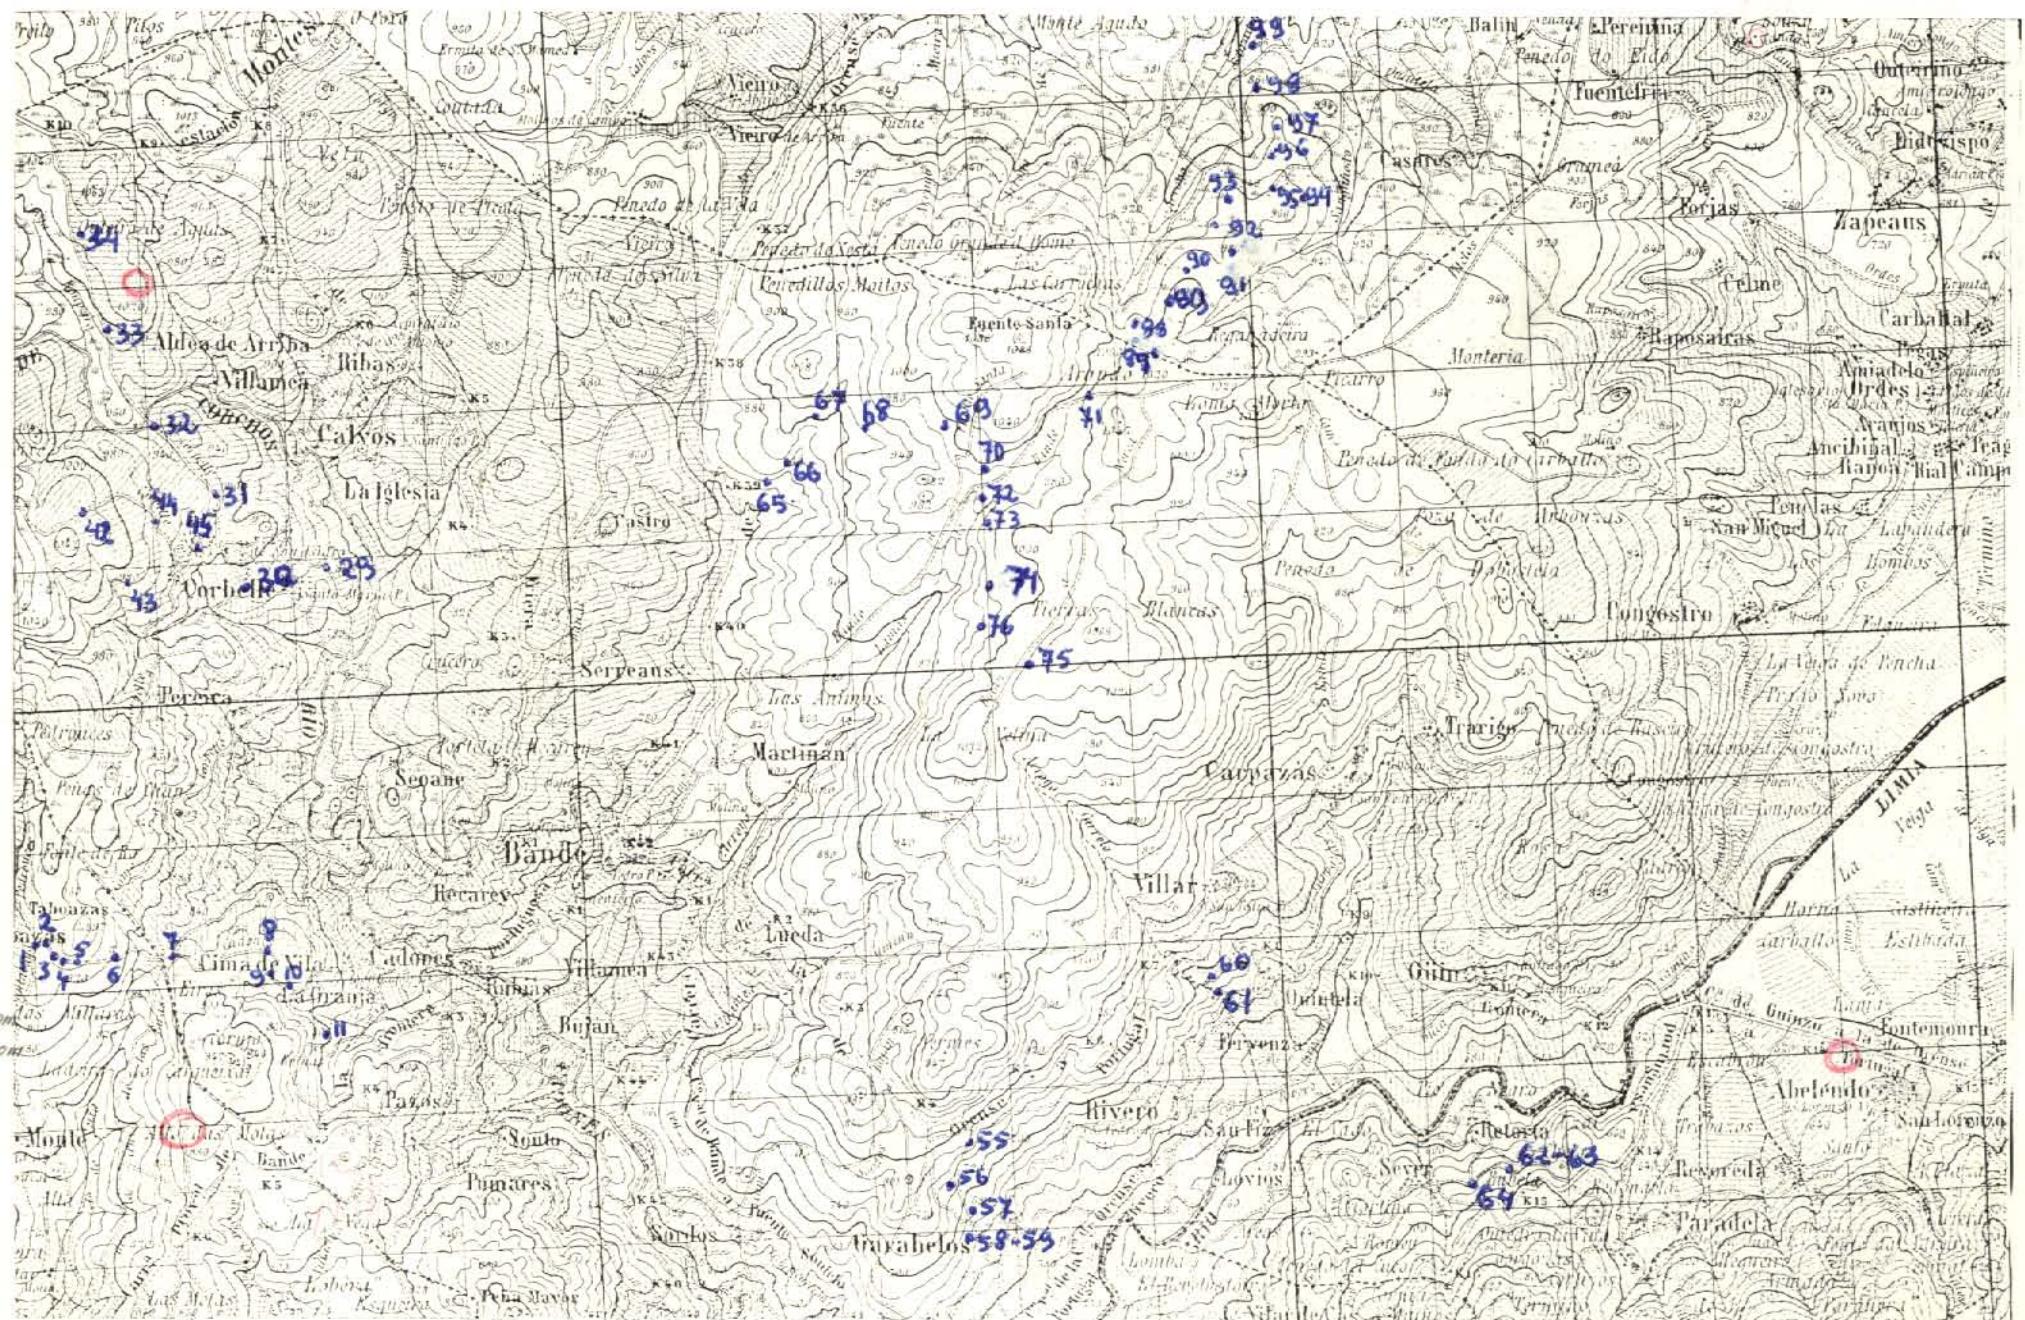

DATOS A RELLENAR POR EL CONSULTOR												
Con números												
Nº DE LA ESTACION	FECHA			Con nºs en caso afirmativo								
	DÍA	MES	AÑO	Bruto	Burant.	Cognac	Ferro. Etan.	Petrografía	Muestras	Espec. masas	C.14	Analisis quím.
12 13 14 15 16 17 18 19 20 21 22 23 24 25 26 27 28 29 30 31 32 33 34 35 36 37 38 39 40 41 42 43 44 45 46												
000106057211												1
000206057211												1
000306057211												1
000406057211												1
000506057211												1
000606057211												1
000706057211												1
000806057211												1
000906057211												1
001006057211												1
001106057211												1
002909057211												1
003009057211												1
003109057211												1
003209057211												1
003309057211												1
003409057211												1
004210057211												1
004310057211												1
004410057211												1
004510057211												1
005517057211												1
005617057211												1
005717057211												1
005817057211												1
005917057211												1
006017057211												1
006117057211												1
006217057211												1
006317057211												1
006417057211												1
006518057211												1
006618057211												1
006718057211												1
006818057211												1

DATOS A RELLENAR POR EL CONSULTOR												
Con números												
Nº DE LA ESTACION	FECHA			Con nºs en caso afirmativo								
	DÍA	MES	AÑO	Bruto	Burant.	Cognac	Ferro. Etan.	Petrografía	Muestras	Espec. masas	C.14	Analisis quím.
12 13 14 15 16 17 18 19 20 21 22 23 24 25 26 27 28 29 30 31 32 33 34 35 36 37 38 39 40 41 42 43 44 45 46												
006918057211												1
007018057211												1
007118057211												1
007218057211												1
007318057211												1
007418057211												1
007518057211												1
007618057211												1
008720057211												1
008820057211												1
008920057211												1
009320057211												1
009420057211												1
009520057211												1
009620057211												1
009720057211												1
009820057211												1
009920057211												1

EL CONSULTOR DEBERÁ MARCAR SOBRE EL MAPA LAS ESTACIONES CON SU NÚMERO DE REFERENCIA (EN AZUL) Y LOS CORTES REALIZADOS SOBRE EL TERRENO (EN ROJO).

PARA UN CONTROL CORRECTO DE LA MARCHA DEL TRABAJO DE CAMPO EL CONSULTOR DEBERÁ ENVIAR LOS DÍAS 1 Y 15 DE CADA MES ESTAS HOJAS AL INSTITUTO GEOLOGICO Y MINERO DE ESPAÑA, DIVISIÓN DE GEOLOGÍA, C/ RÍOS ROSAS, 23 - MADRID-3.

8 NOV

SOLUCIÓN DE LOS CUADRANTES

PLAN NACIONAL DE LA MINERIA. MAPA GEOLÓGICO NACIONAL A ESCALA 1:50,000

INSTITUTO GEOLÓGICO Y MINERO DE ESPAÑA

ICHA DE CONTROL DEL TRABAJO DE CAMPO MCCL

			ESTACIONES VISITADAS
CARTOGRAFIA			
MUESTRAS LABORATORIO			
LIBRETA DE CAMPO			
CONTROL	FECHA		

DATOS A RELEVAR POR EL JGME


DIRECCION GENERAL

MINISTÉRIO DE L

MINISTERIO DE LA

015

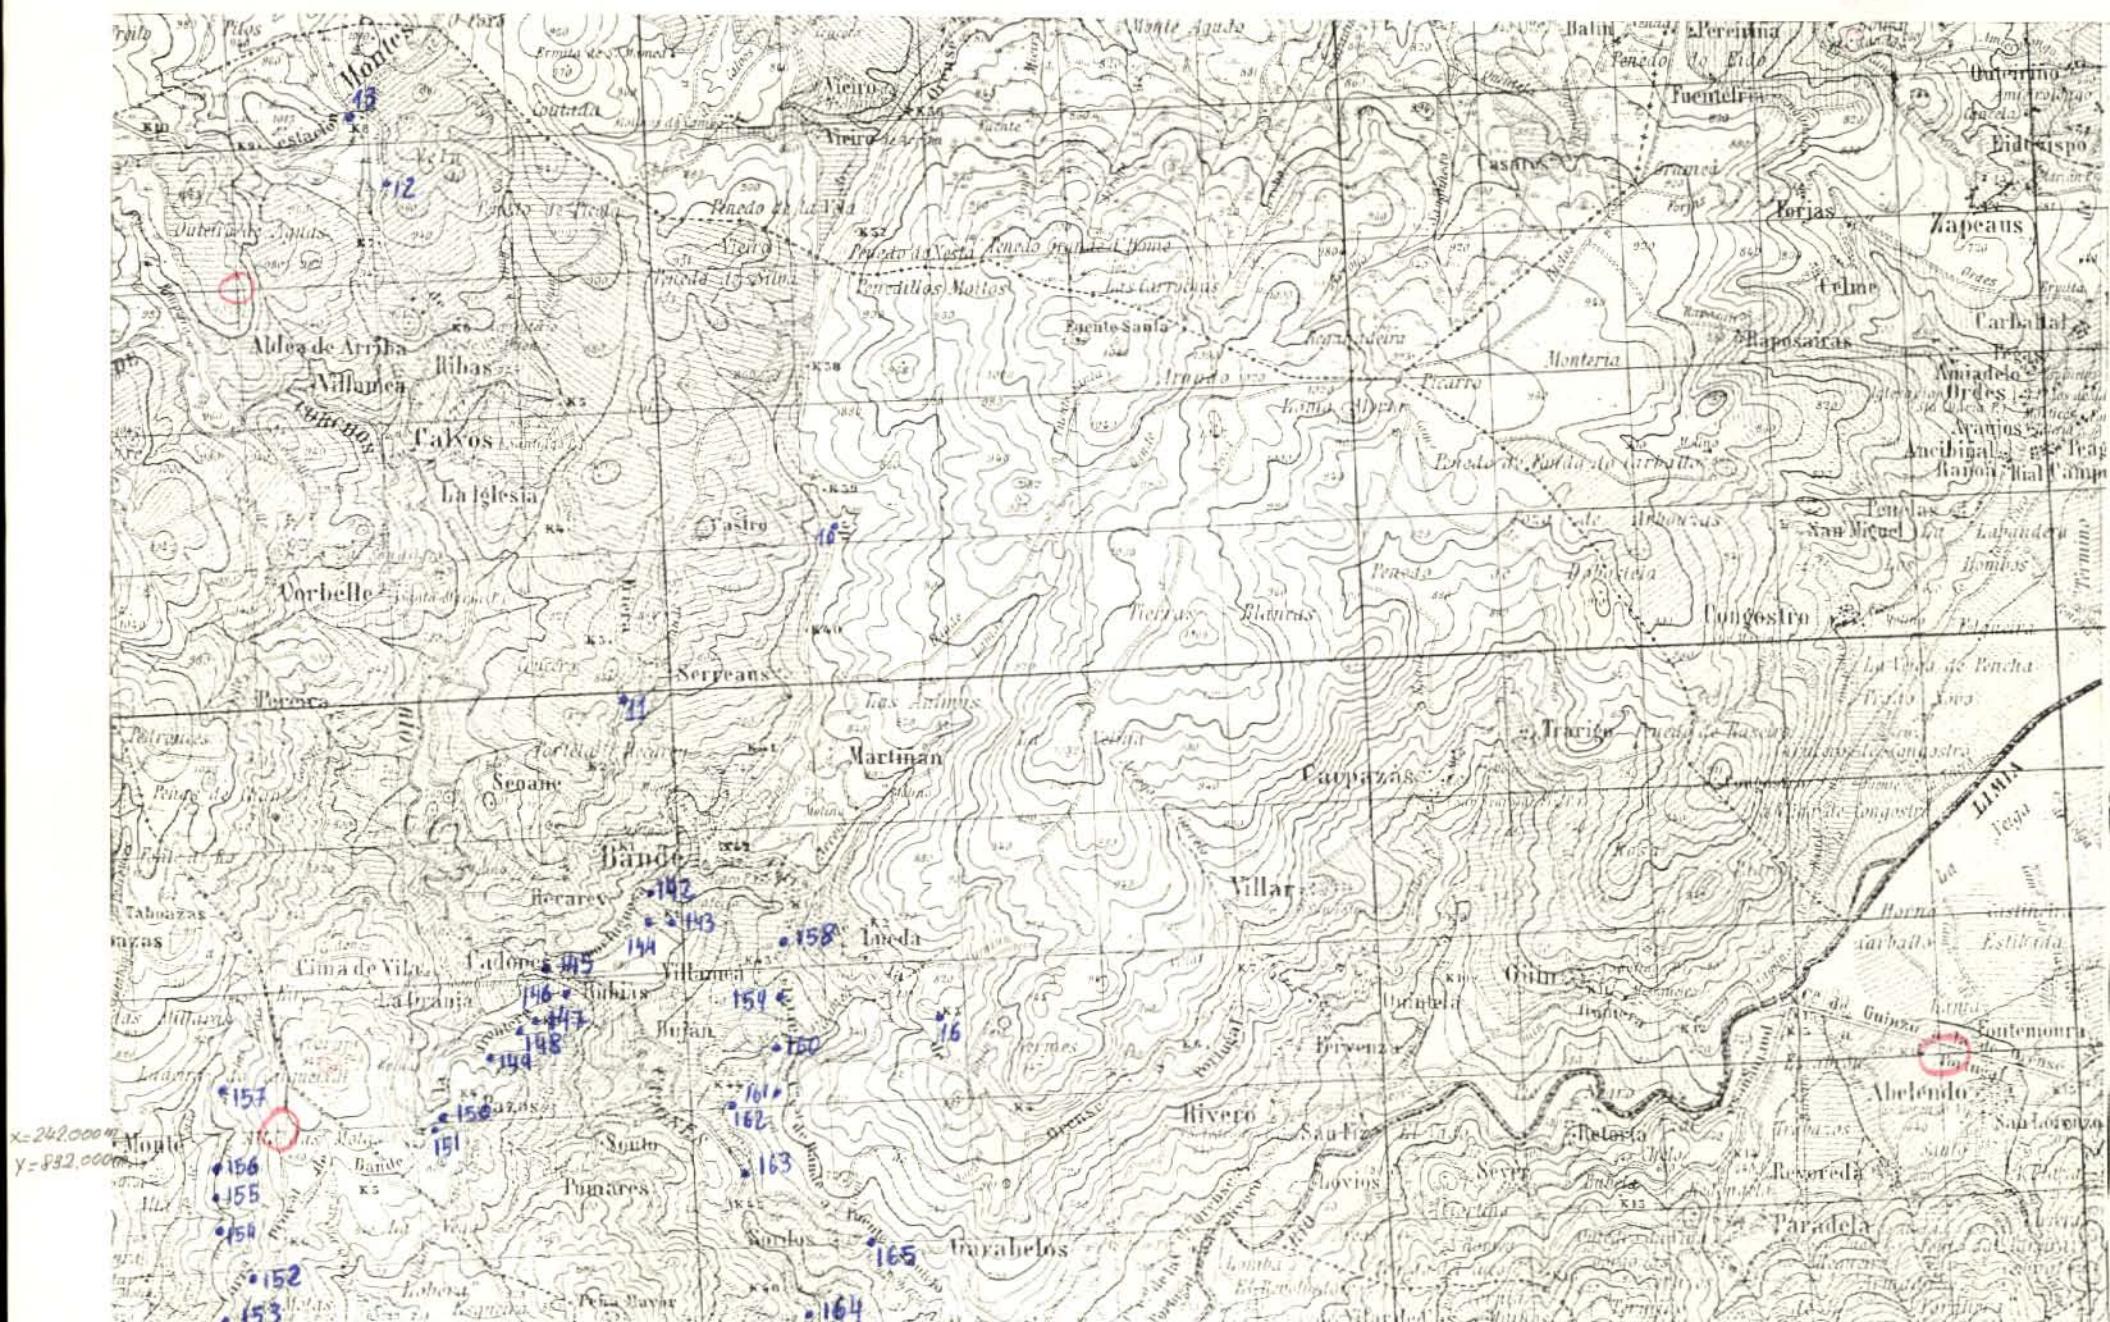

$$\angle x = 240^\circ \text{ mmr}$$

MC-901



MINISTERIO DE INDUSTRIA
DIRECCION GENERAL DE MINAS
INSTITUTO GEOLOGICO Y MINERO DE ESPAÑA

PLAN NACIONAL DE LA MINERIA. MAPA GEOLOGICO NACIONAL A ESCALA 1:50.000

MAGNA


FICHA DE CONTROL DEL TRABAJO DE CAMPO MCC1

Datos a rellenar por el Consultor										Datos a rellenar por el IGME											
Nº de la hoja	Nombre	Apellido	Concesionario	País	Nombre	Especie realizada en esta hoja	RECIBIDO	RFF CONTROL	PERFORADO	VERIFICADO	RECIBIDO	RFF CONTROL	PERFORADO	VERIFICADO	RECIBIDO	RFF CONTROL	PERFORADO	VERIFICADO			
1 50.000	1	2	3	4	5	6	7	8	9	10	11	71	72	73	74	75	76	77	78	79	80
061	23	JB	3	JF	/	90692	MCC1	angelis	lucay												

CONFORME A LAS ESPECIALIDADES GEOTECNICAS
IBERICA DE CONSULTOR

IBERESA

ESQUEMA DE NUMERACION DE LOS CUADRANTES

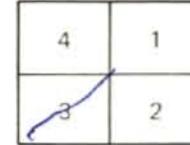


DATOS A RELLENAR POR EL IGME

CONTROL	FECHA	OBSERVACIONES
LIBRETA DE CAMPO		
MUESTRAS, LABORATORIO		
CARTOGRAFIA		
ESTACIONES VISITADAS		
OBSERVACIONES:		

EL SUPERVISOR DEL PROYECTO

P P

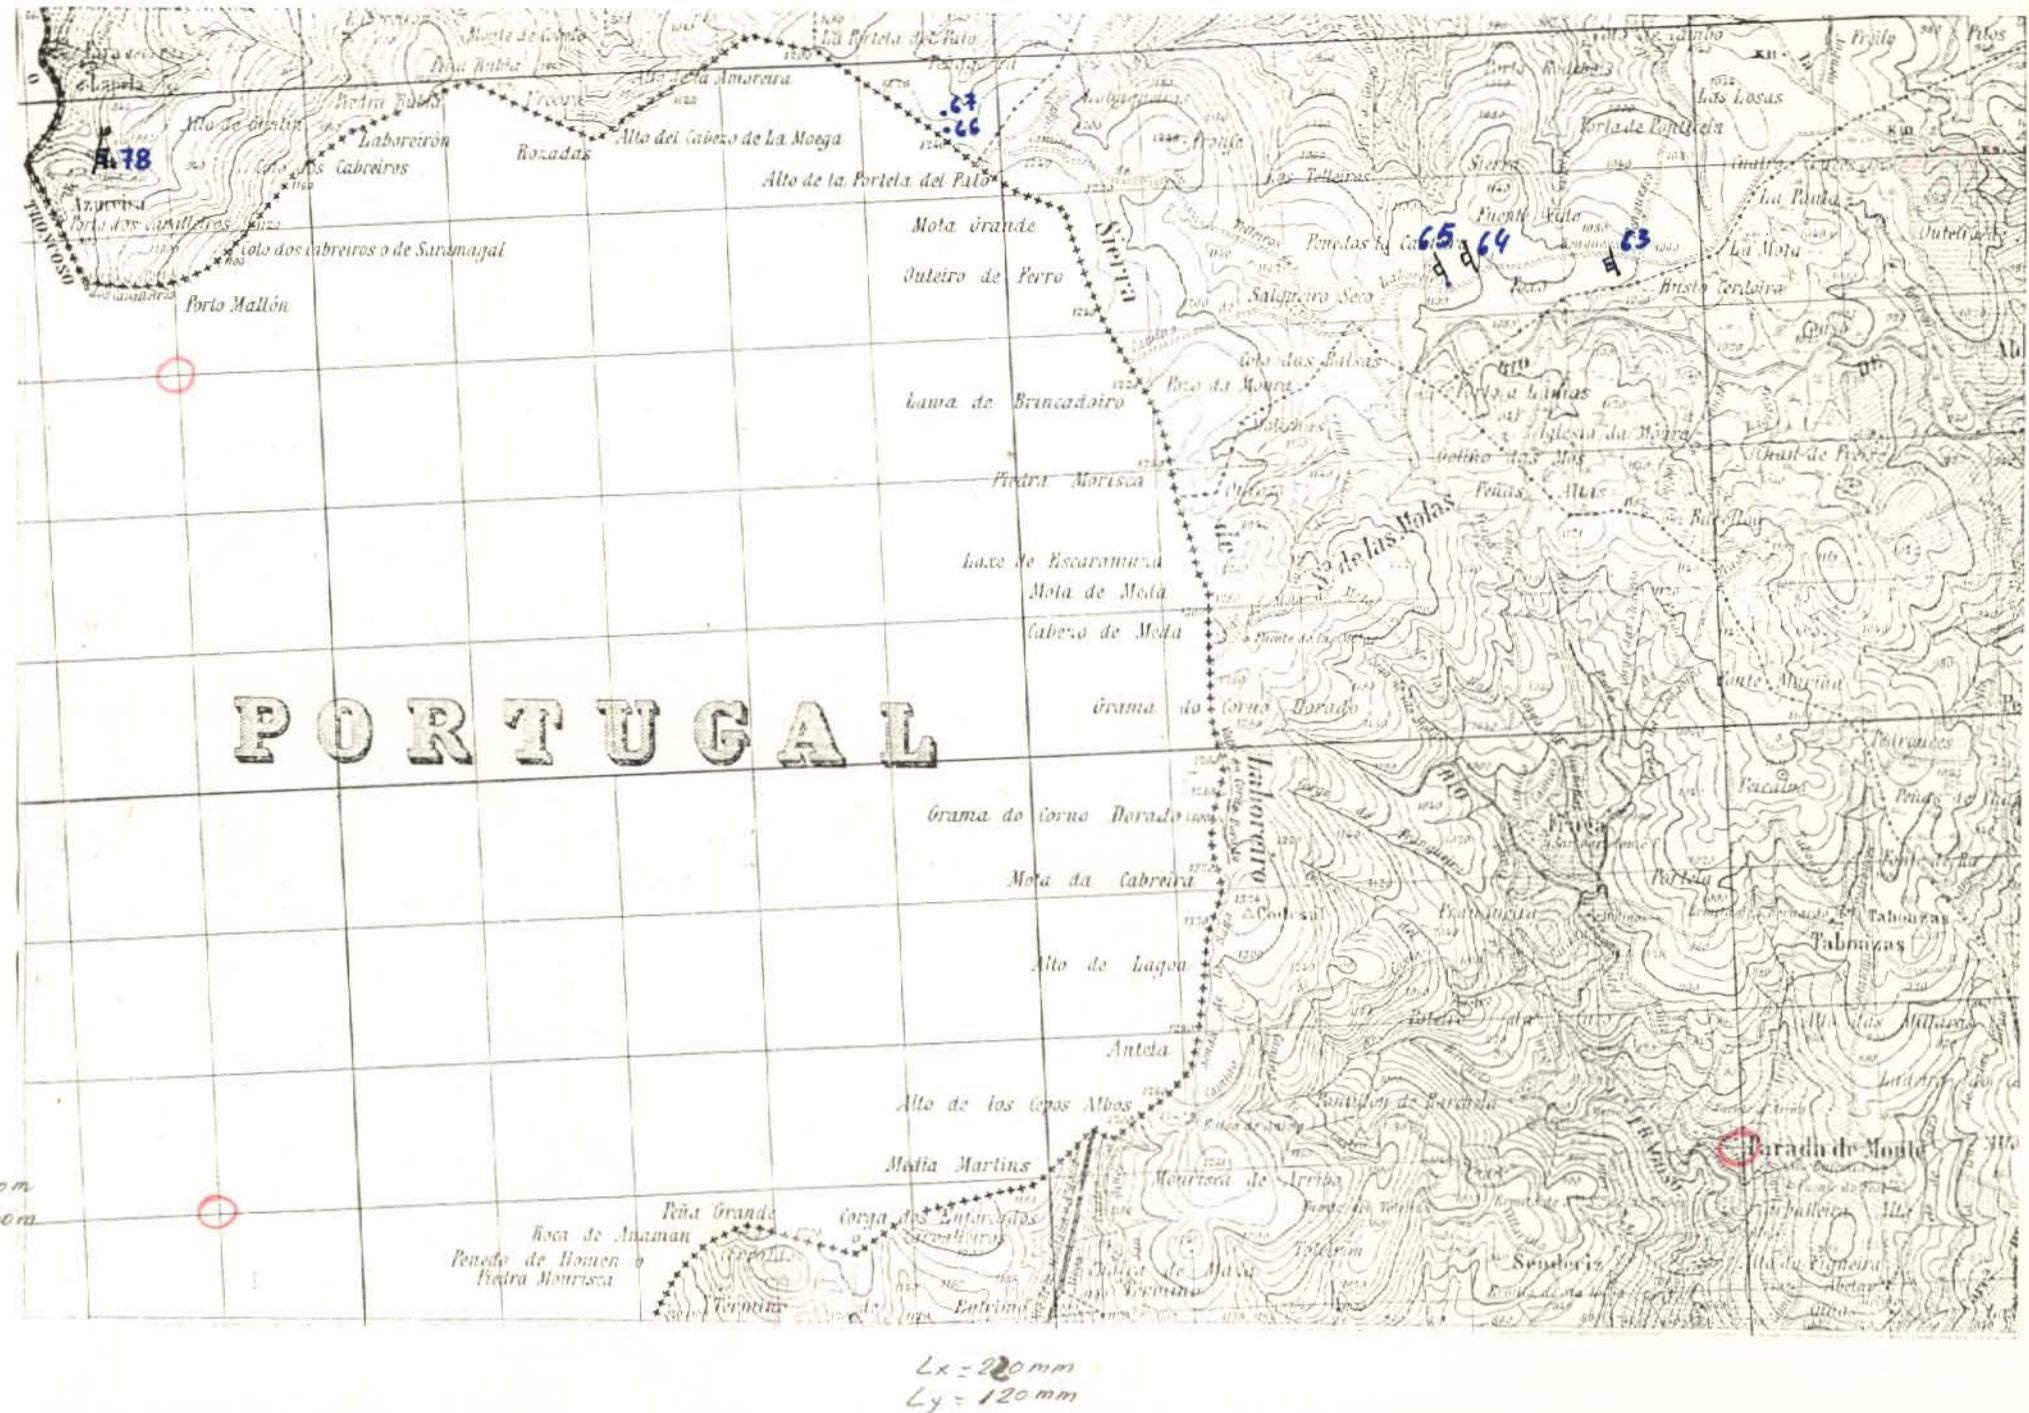

DATOS A RELLENAR POR EL CONSULTOR																												
Con numeros												Con cifras en caso afirmativo																
Nº DE LA ESTACION	FECHA				Medición																							
12	13	14	15	16	17	18	19	20	21	22	23	24	25	26	27	28	29	30	31	32	33	34	35	36	37	38	39	40
6	3	2	1	3	7	2	1	1	/	/	/	/	/	/	/	/	/	/	/	/	/	/	/	/	/	/	/	/
6	4																											
6	5																											
6	6	2	2	3	7	2																						
6	7																											
7	8	8	4	7	2																							
				</td																								

ME-306



MINISTERIO DE INDUSTRIA
DIRECCION GENERAL DE MINAS
INSTITUTO GEOLOGICO Y MINERO DE ESPAÑA

PLAN NACIONAL DE LA MINERIA. MAPA GEOLOGICO NACIONAL A ESCALA 1:50.000
MAGNA

FICHA DE CONTROL DEL TRABAJO DE CAMPO MCC1

Datos a rellenar por el Consultor					Datos a rellenar por el IGME				
Nº de la hoja	Cuadrante	Consultor	Página	Espec. realizadas	RECIBIDO	REF CONTROL	PERFORADO	VERIFICADO	
1 50.000	1 2 3 4 5 6 7 8 9 10 11 71 72 73 74 75 76 77 78 79 80	J B	EP/190670	M C C 1	Anadius		AR		

CONFORME FIRMA
IBERCONSULTOR AUTORIZADO A CONTROLAR

IBERGESA

DATOS A RELLENAR POR EL IGME


CONTROL	FECHA	OBSERVACIONES
LIBRETA DE CAMPO		
MUESTRAS LABORATORIO		
CARTOGRAFIA		
ESTACIONES VISITADAS		
OBSERVACIONES:		

EL SUPERVISOR DEL PROYECTO

ESQUEMA DE NUMERACION DE LOS CUADRANTES

4	1
3	2

100%

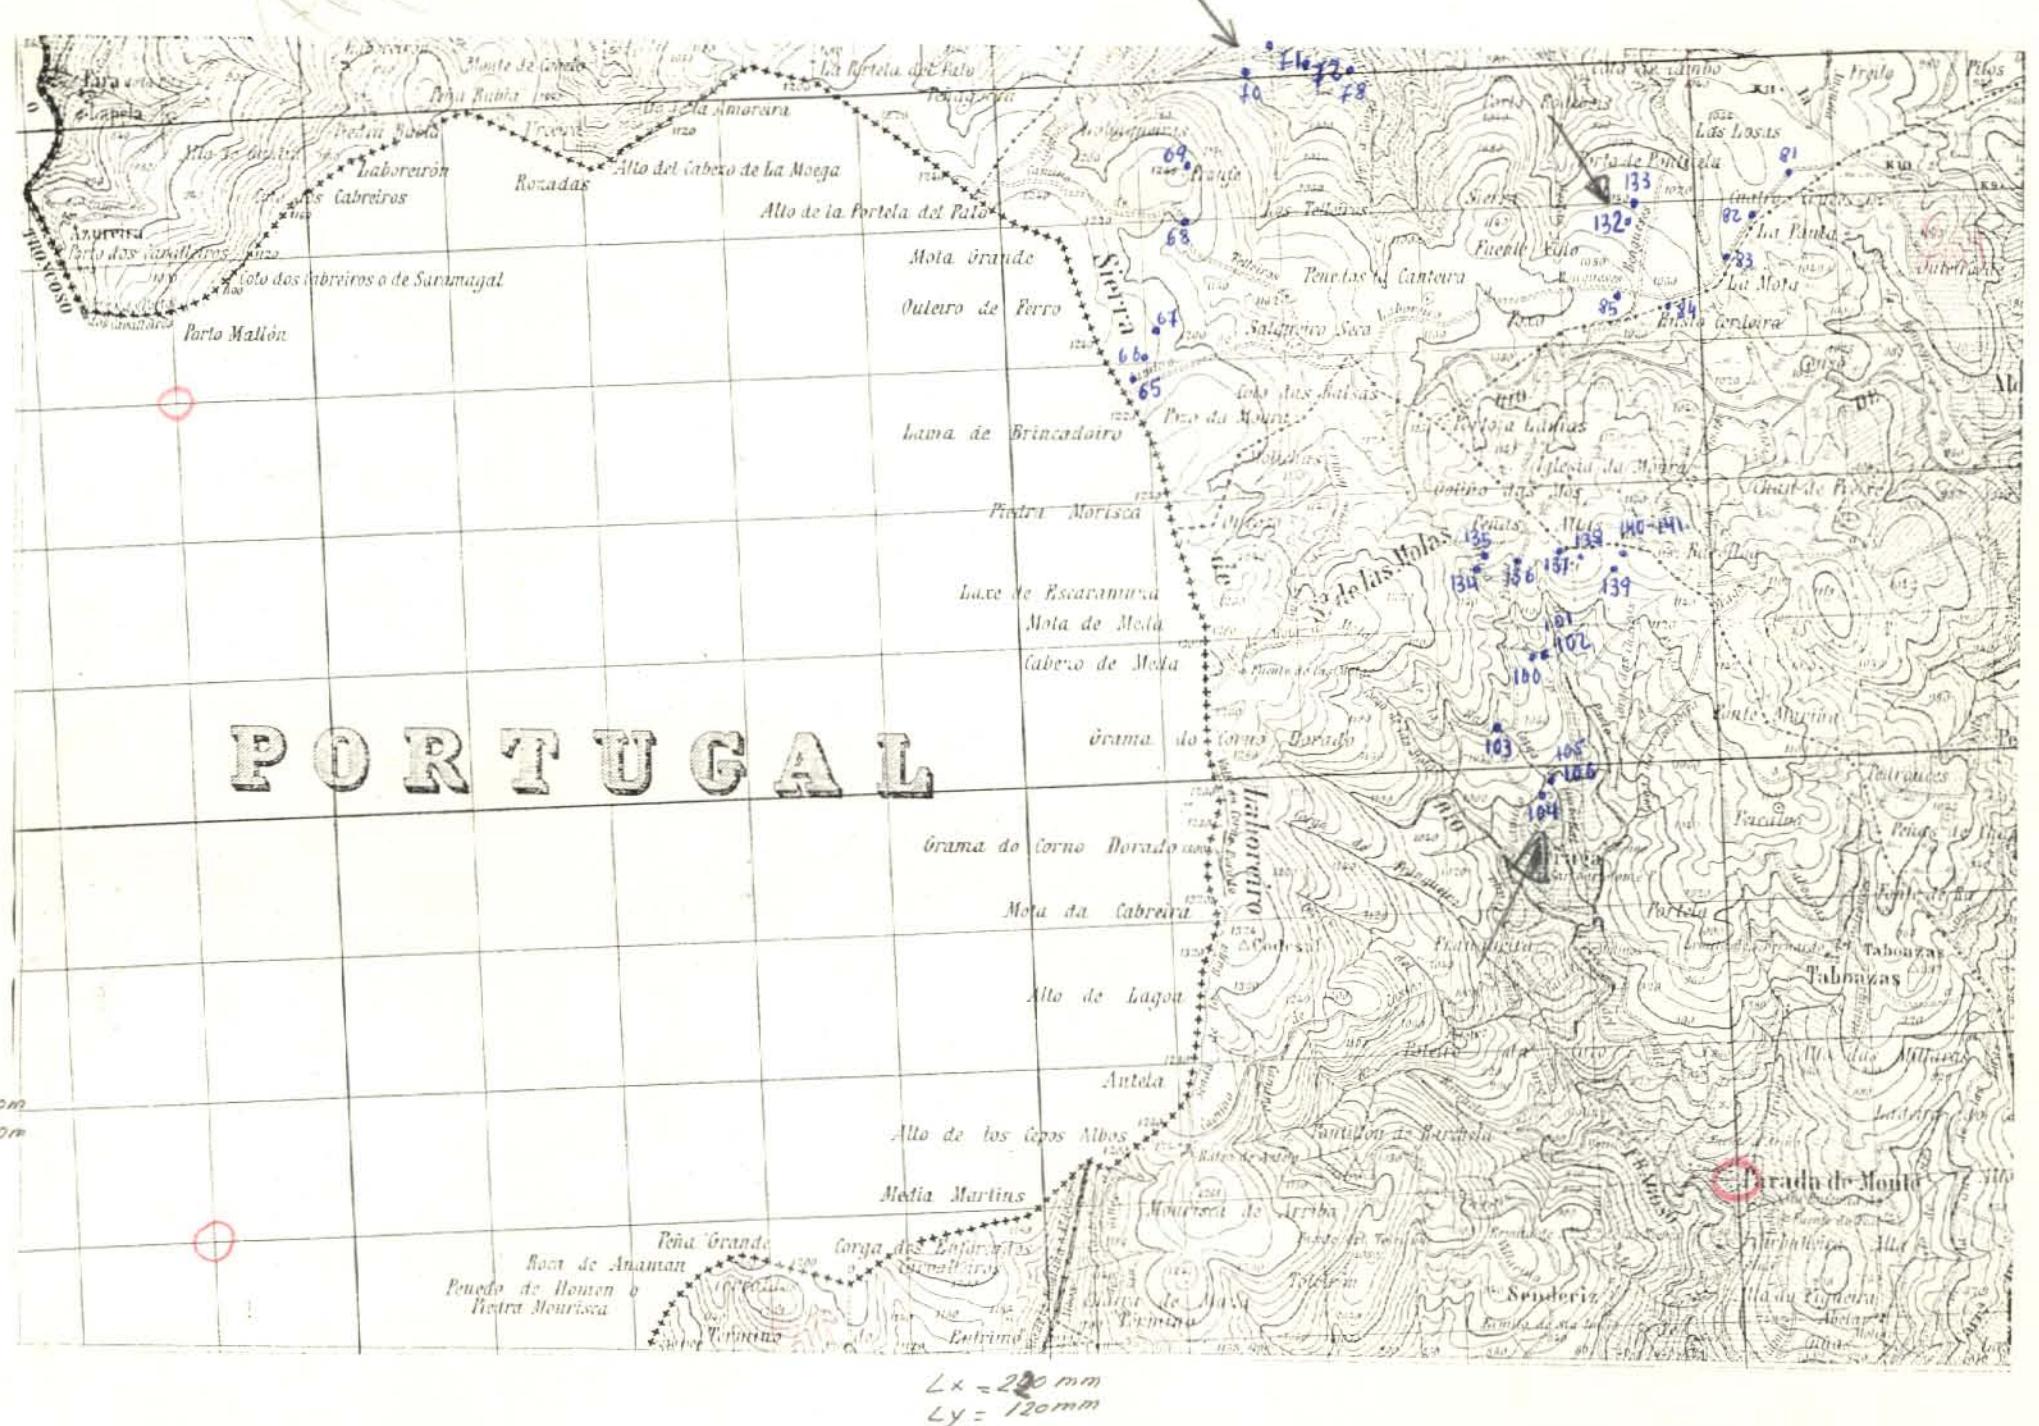



Datos a rellenar por el Consultor				Datos a rellenar por el IGME			
Nº de la hoja	Nombre del Consultor	Página	Espec. realizada en las estaciones	RECIBIDO	REF CONTROL	PERFORADO	VERIFICADO
1 50.000			1 2 3 4 5 6 7 8 9 10 11 71 72 73 74 75 76 77 78 79 80				
0 6 1 2 3 1 B 0 2 3 B / 90 6 7 2	MCC 1		angelus Aug leon				

CONFORME
EL CONSULTOR

FIRMA: IBERICA DE ESPECIALIDADES GEOTECNICAS

IBERGESA

ESQUEMA DE NUMERACION DE LOS CUADRANTES

4	1
3	2


8

DATOS A RELLENAR POR EL IGME

CONTROL	FECHA	OBSERVACIONES
LIBRETA DE CAMPO		
MUESTRAS. LABORATORIO		
CARTOGRAFIA		
ESTACIONES VISITADAS		
OBSERVACIONES:		

EL SUPERVISOR DEL PROYECTO

P P

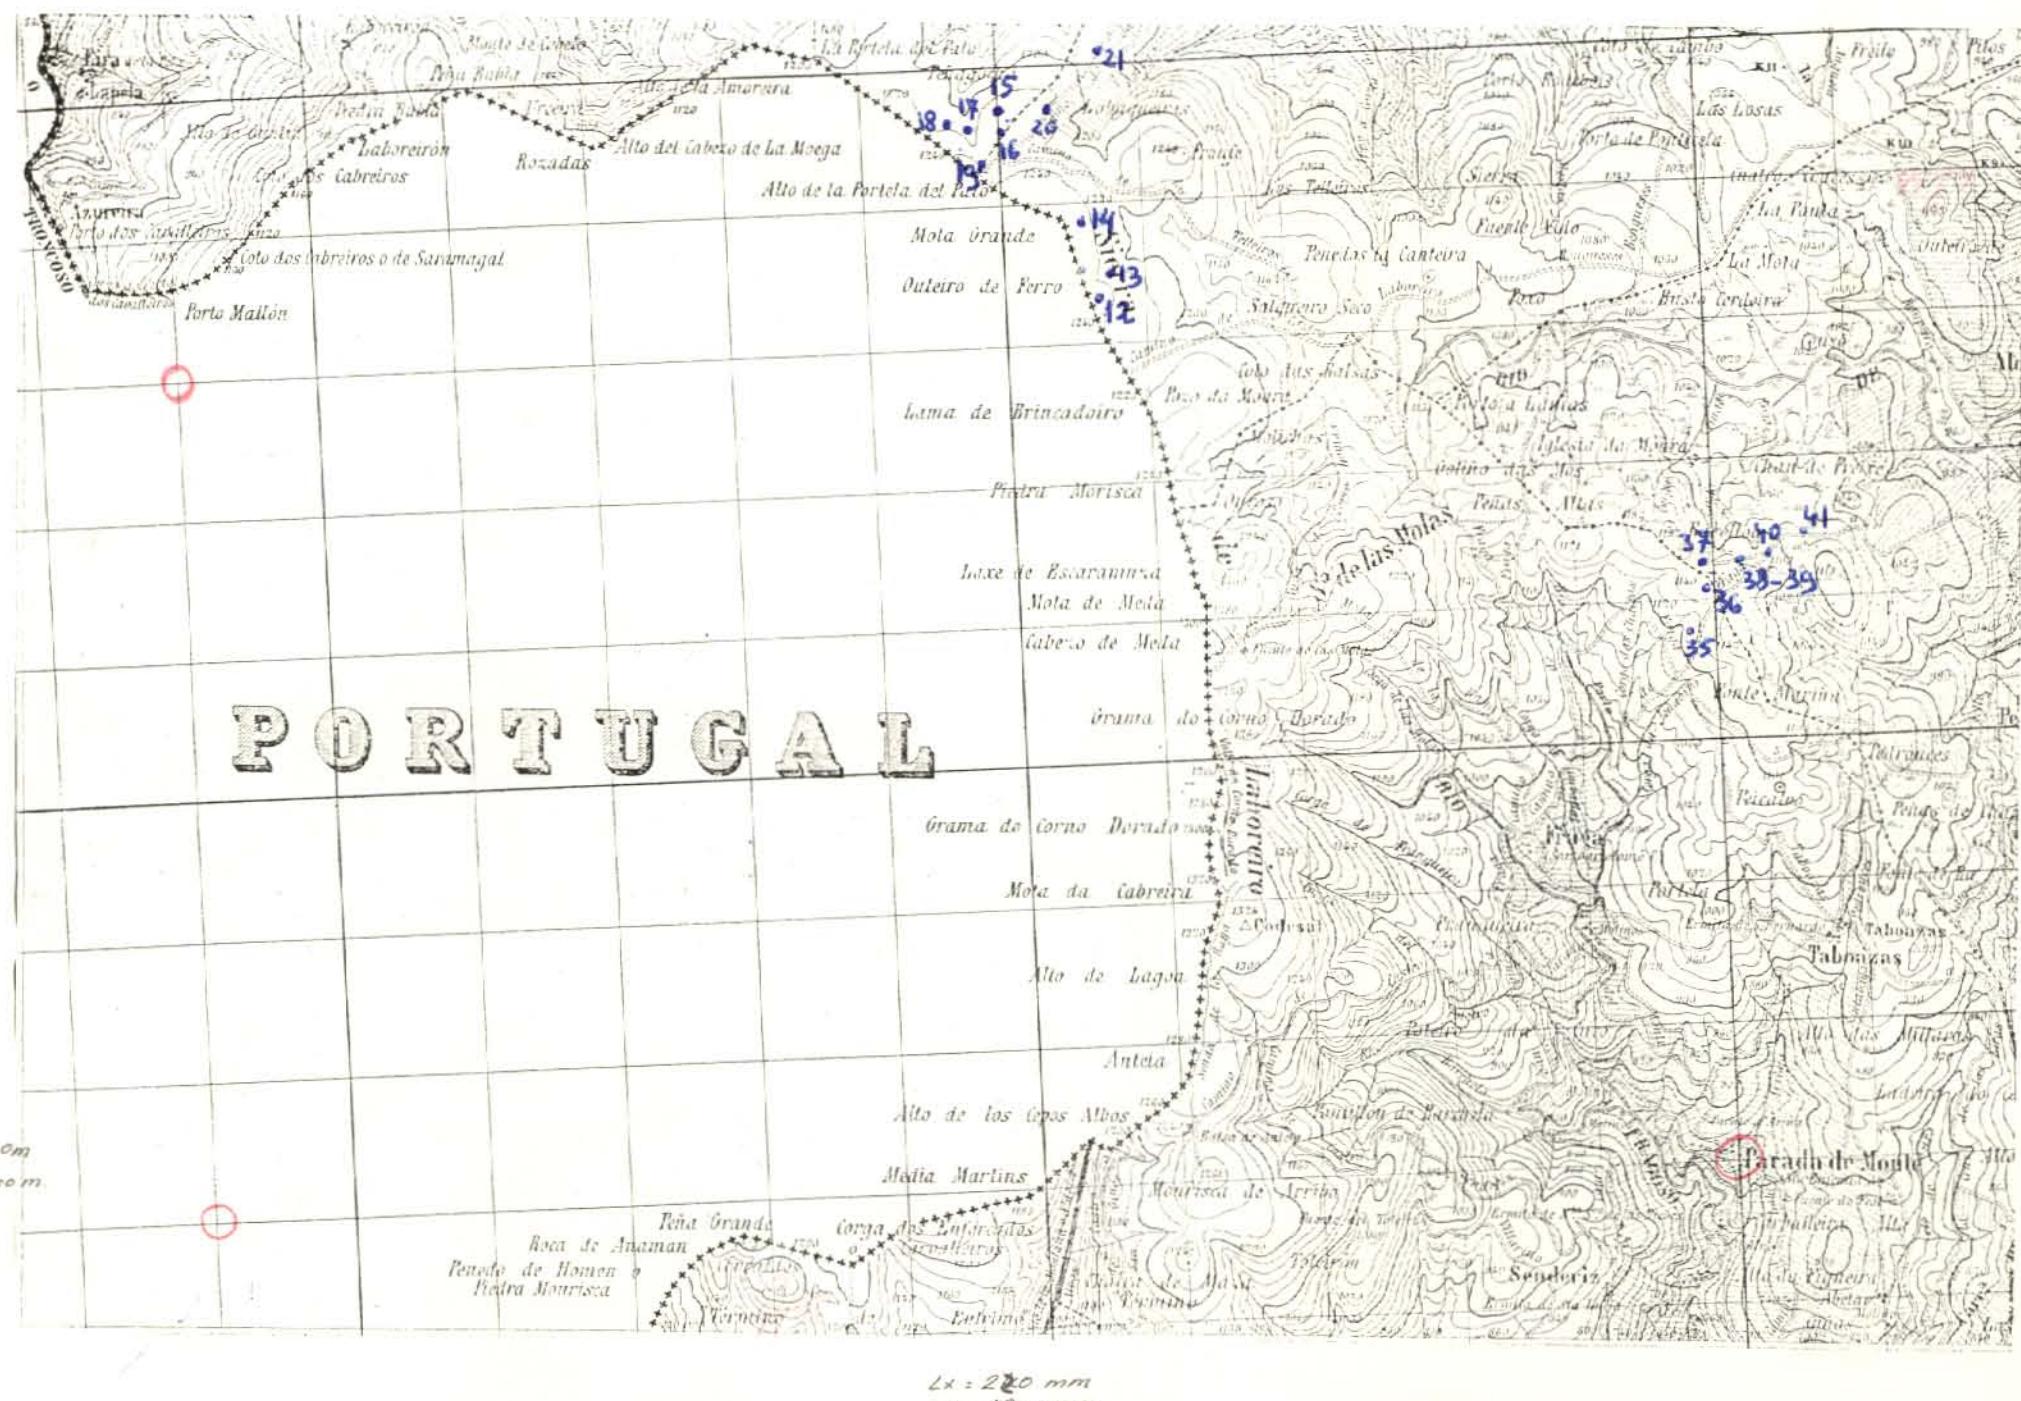

DATOS A RELLENAR PARA EL CONSULTOR											
Con número de											
FECHA											
NO DE LA ESTACION	DIA	MES	ANO	Humedo	Buzamiento	Cristales	Fenómenos	Petrografía	Mineralogía	Sedimentación	Hojas X
00120805721	1										
00130805721	1										
00140805721	1										
00150805721	1										
00160805721	1										
00170805721	1										
00180805721	1										
00190805721	1										
00200805721	1										
00210805721	1										
00351005721	1										
00361005721	1										
00371005721	1										
00381005721	1										
00391005721	1										
00401005721	1										
00411005721	1										

DATOS A RELLENAR PARA EL CONSULTOR																																		
Con número de																																		
FECHA																																		
NO DE LA ESTACION	DIA	MES	ANO	Humedo	Buzamiento	Cristales	Fenómenos	Petrografía	Mineralogía	Sedimentación	Hojas X																							
12	13	14	15	16	17	18	19	20	21	22	23	24	25	26	27	28	29	30	31	32	33	34	35	36	37	38	39	40	41	42	43	44	45	46

EL CONSULTOR DEBERÁ MARCAR SOBRE EL MAPA LAS ESTACIONES CON SU NÚMERO DE REFERENCIA (EN AZUL) Y LOS CORTES REALIZADOS SOBRE EL TERRENO (EN ROJO).

PARA UN CONTROL CORRECTO DE LA MARCHA DEL TRABAJO DE CAMPO EL CONSULTOR DEBERÁ ENVIAR LOS DÍAS 1 Y 15 DE CADA MES ESTAS HOJAS AL INSTITUTO GEOLOGICO Y MINERO DE ESPAÑA, DIVISIÓN DE GEOLOGÍA, CIENCIAS FÍSICAS, 23 - MADRID-3.



FICHA DE CONTROL DEL TRABAJO DE CAMPO MCC1

Datos a rellenar por el Consultor												Datos a rellenar por el IGME																	
Nº de la hoja	Nombre del Consultor	Apellido del Consultor	País de realización	Especie de realización	RECIBIDO	RFF CONTROL	PERFORADO	VERIFICADO																					
1-50.000									1	2	3	4	5	6	7	8	9	10	11	71	72	73	74	75	76	77	78	79	80
	06124IB	3EP	/90672	MCC1	quejura		AR																						

CONFORME FIRMA
IBERGESA S.A. CALIBRACIONES GEOTECNICAS


IBERGESA

DATOS A RELLENAR POR EL IGME

CONTROL	FECHA	OBSERVACIONES
LIBRETA DE CAMPO		
MUESTRAS, LABORATORIO		
CARTOGRAFIA		
ESTACIONES VISITADAS		
OBSERVACIONES:		

EL SUPERVISOR DEL PROYECTO

100% 8

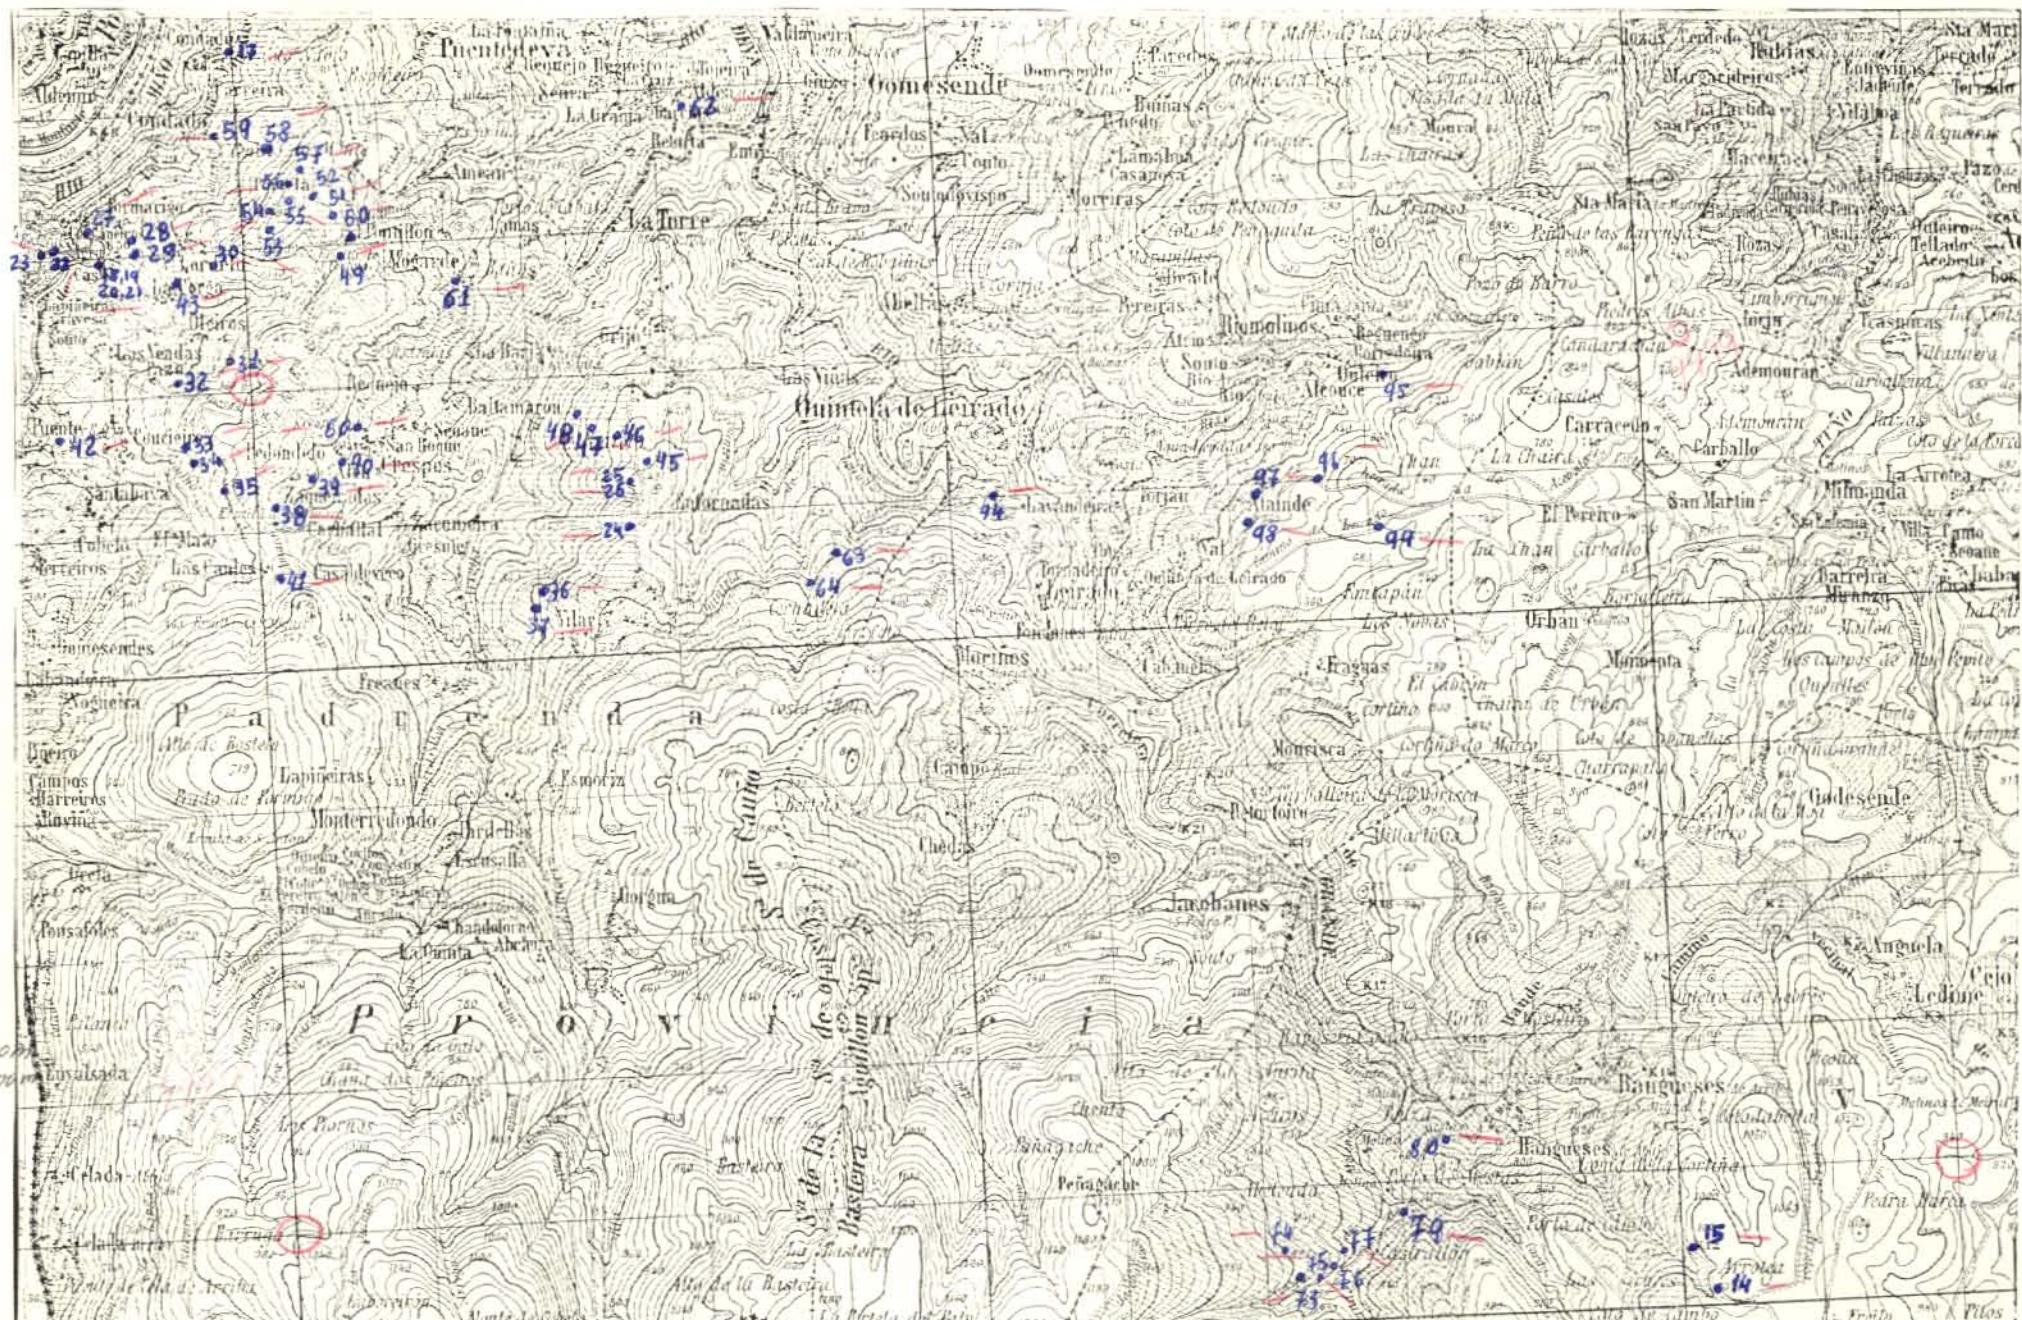

$$L_x = 240 \text{ mm}$$

EP

EL CONSULTOR DEBERÁ MARCAR SOBRE EL MAPA LAS ESTACIONES CON SU NÚMERO DE REFERENCIA (EN AZUL) Y LOS CORTES REALIZADOS SOBRE EL TERRENO EN ROJO.
PARA UN CONTROL CORRECTO DE LA MARCHA DEL TRABAJO DE CAMPO EL CONSULTOR DEBERÁ ENVIAR LOS DÍAS 1 Y 15 DE CADA MES ESTAS HOJAS AL INSTITUTO GEOLOGICO Y MINERO DE ESPAÑA, DIVISIÓN DE GEOGRAFÍA, C/ RÍOS ROSAS 29 - MADRID-3.


62



FICHA DE CONTROL DEL TRABAJO DE CAMPO MCC1

Datos a rellenar por el Consultor					Datos a rellenar por el IGME			
Nº de la hoja 1.50.000	Nombre Consultor	Página	Espec. realiz. la es- tación	RECIBIDO	REF CONTROL	PERFORADO	VERIFICADO	
0 6 1 2 4	I B	2 J F	190672	M C C I	angelus	Angelus	<i>Angelus</i>	

ESQUEMA DE NUMERACION DE LOS CUADRANTES

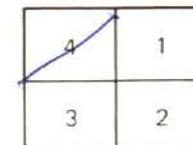

10

CONFORME

FIRMA

EL CONSULTOR
IBERICA DE ESPECIALIDADES GEOTECNICAS

IBERGESA


DATOS A RELLENAR POR EL IGME

CONTROL	FECHA	OBSERVACIONES
LIBRETA DE CAMPO		
MUESTRAS. LABORATORIO		
CARTOGRAFIA		
ESTACIONES VISITADAS		
OBSERVACIONES:		

EL SUPERVISOR DEL PROYECTO

P P

J.F

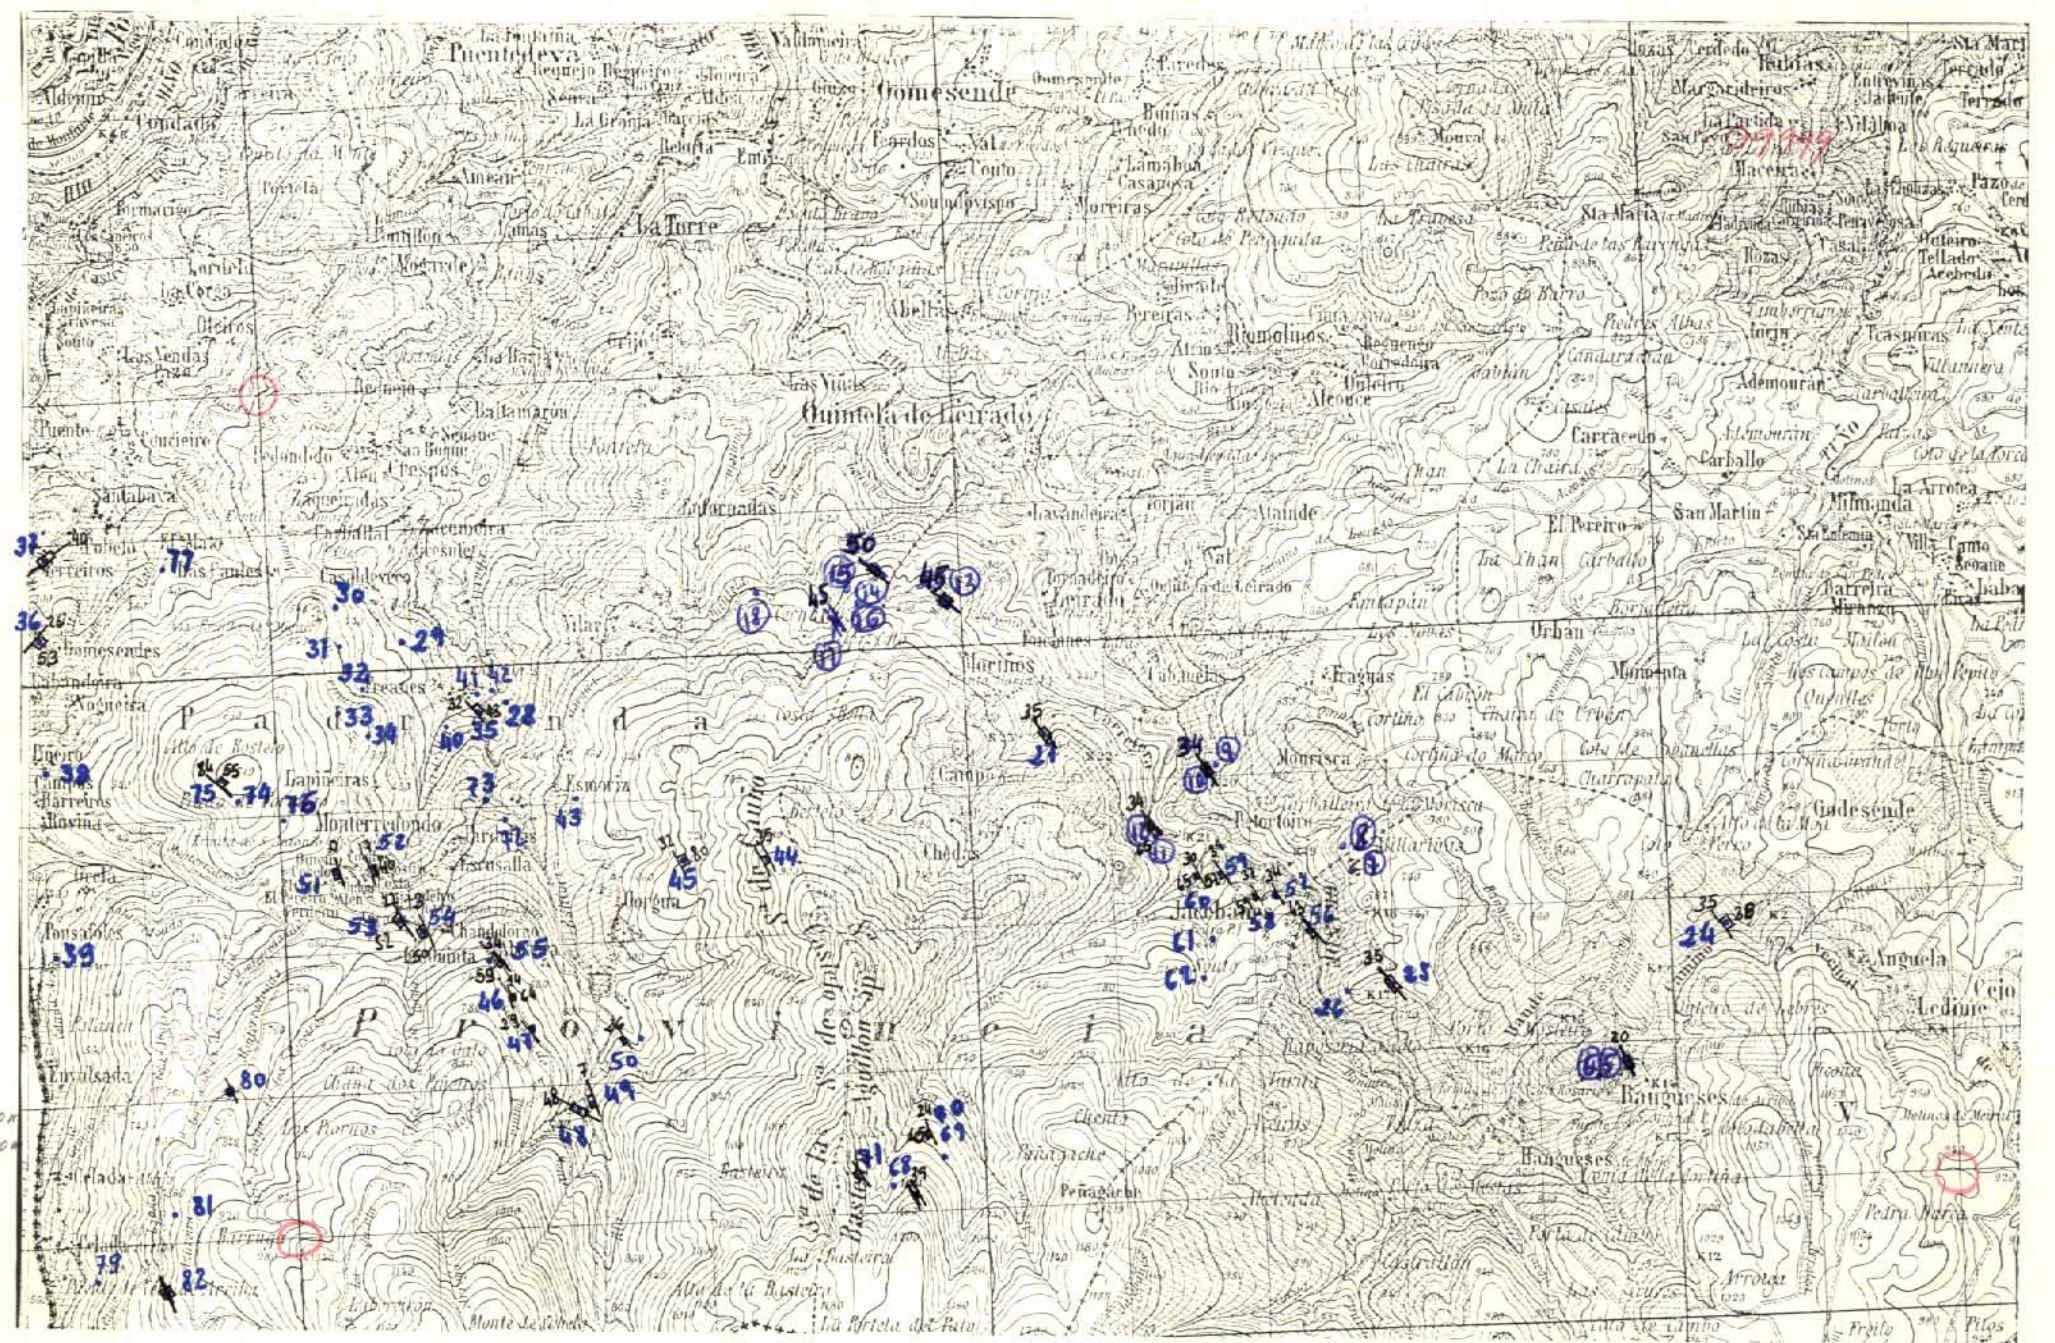

JF

DATOS A RELLENAR POR EL CONSULTOR												
Con números												
Nº DE LA ESTACION	FECHA			Con unos en caso afirmativo								
	DIA	MES	ANO	Rumbo	Buzamiento	Grosor	Fotografía	Petrografia	Macrocrist.	Sediment.	Muestras	Especímenes
12	13	14	15	16	17	18	19	20	21	22	23	24
5	3	3	7	2	11	/	/	/	/	/	/	/
6	3	3	7	2	11	/	/	/	/	/	/	/
7	3	3	7	2		/	/	/	/	/	/	/
8	3	3	7	2		/	/	/	/	/	/	/
9	3	3	7	2	11	/	/	/	/	/	/	/
10	3	3	7	2	11	/	/	/	/	/	/	/
11	3	3	7	2		/	/	/	/	/	/	/
12	3	3	7	2	11	/	/	/	/	/	/	/
13	6	3	7	2	11	/	/	/	/	/	/	/
14												
15												
16												
17												
18												
24	8	3	7	2	11							
25												
26												
27												
28	10	3	7	2		/	/	/	/	/	/	
29												
30												
31												
32												
33												
34												
35	11	3	7	2	11							
36												
37												
38												
39												
40	13	3	7	2								
41												
42												
43												
44	14	3	7	2	11							

DATOS A RELLENAR POR EL CONSULTOR												
Con unos en caso afirmativo												
Nº DE LA ESTACION	FECHA			Con unos en caso afirmativo								
	DIA	MES	ANO	Rumbo	Buzamiento	Grosor	Fotografía	Petrografia	Macrocrist.	Sediment.	Muestras	Especímenes
12	13	14	15	16	17	18	19	20	21	22	23	24
45	14	3	7	2	11	/	/	/	/	/	/	/
46	15	3	7	2	11							
47												
48												
49												
50												
51	16	3	7	2								
52												
53												
54												
55												
56	20	3	7	2								
57												
58												
59												
60												
61												
62												
63	22	3	7	2								
64												
70												
71												
72	23	3	7	2								
73												
74	23	3	7	2								
75												
76												
77	8	4	7	2								
78												
80	10	4	7	2	11							
81												
82												

EL CONSULTOR DEBERÁ MARCAR SOBRE EL MAPA LAS ESTACIONES CON SU NÚMERO DE REFERENCIA (EN AZUL) Y LOS CORTES REALIZADOS SOBRE EL TERRENO (EN ROJO).
PARA UN CORRECTO DE LA MARCHA DEL TRABAJO DE CAMPO EL CONSULTOR DEBERÁ ENVIRAR LOS DIBUJOS DE CADA MES ESTAS HOJAS AL INSTITUTO GEOLOGICO Y MINERO DE ESPAÑA, DIVISIÓN DE GEOLOGÍA, C/ RÍOS ROSAS 23 - MADRID-3.

67

MC - 304



MINISTERIO DE INDUSTRIA
DIRECCION GENERAL DE MINAS
INSTITUTO GEOLOGICO Y MINERO DE ESPAÑA

PLAN NACIONAL DE LA MINERIA. MAPA GEOLOGICO NACIONAL A ESCALA 1:50.000

MAGNA

FICHA DE CONTROL DEL TRABAJO DE CAMPO MCC1

ESQUEMA DE NUMERACION DE LOS CUADRANTES

4	1
3	2

11

Datos a llenar por el Consultor												Datos a llenar por el IGME												
Nº de la hoja	Apellido	Con	Sultor	Rap	ma	Espec	realiz	la Es	RECIBIDO	RFF	PERFORADO	VERIFICADO												
1 50 000	250								1 2 3 4 5 6 7 8 9 10 11 71 72 73 74 75 76 77 78 79 80															
06 12 41 30 49 F 190672	MCC1	Angelis	Augustus																					

CONFORME

FIRMA

IBERGESA ESPECIALIDADES GEOTECNICAS


IBERGESA

DATOS A RELLENAR POR EL IGME

CONTROL	FECHA	OBSERVACIONES
LIBRETA DE CAMPO		
MUESTRAS. LABORATORIO		
CARTOGRAFIA		
ESTACIONES VISITADAS		
OBSERVACIONES:		

EL SUPERVISOR DEL PROYECTO

PP

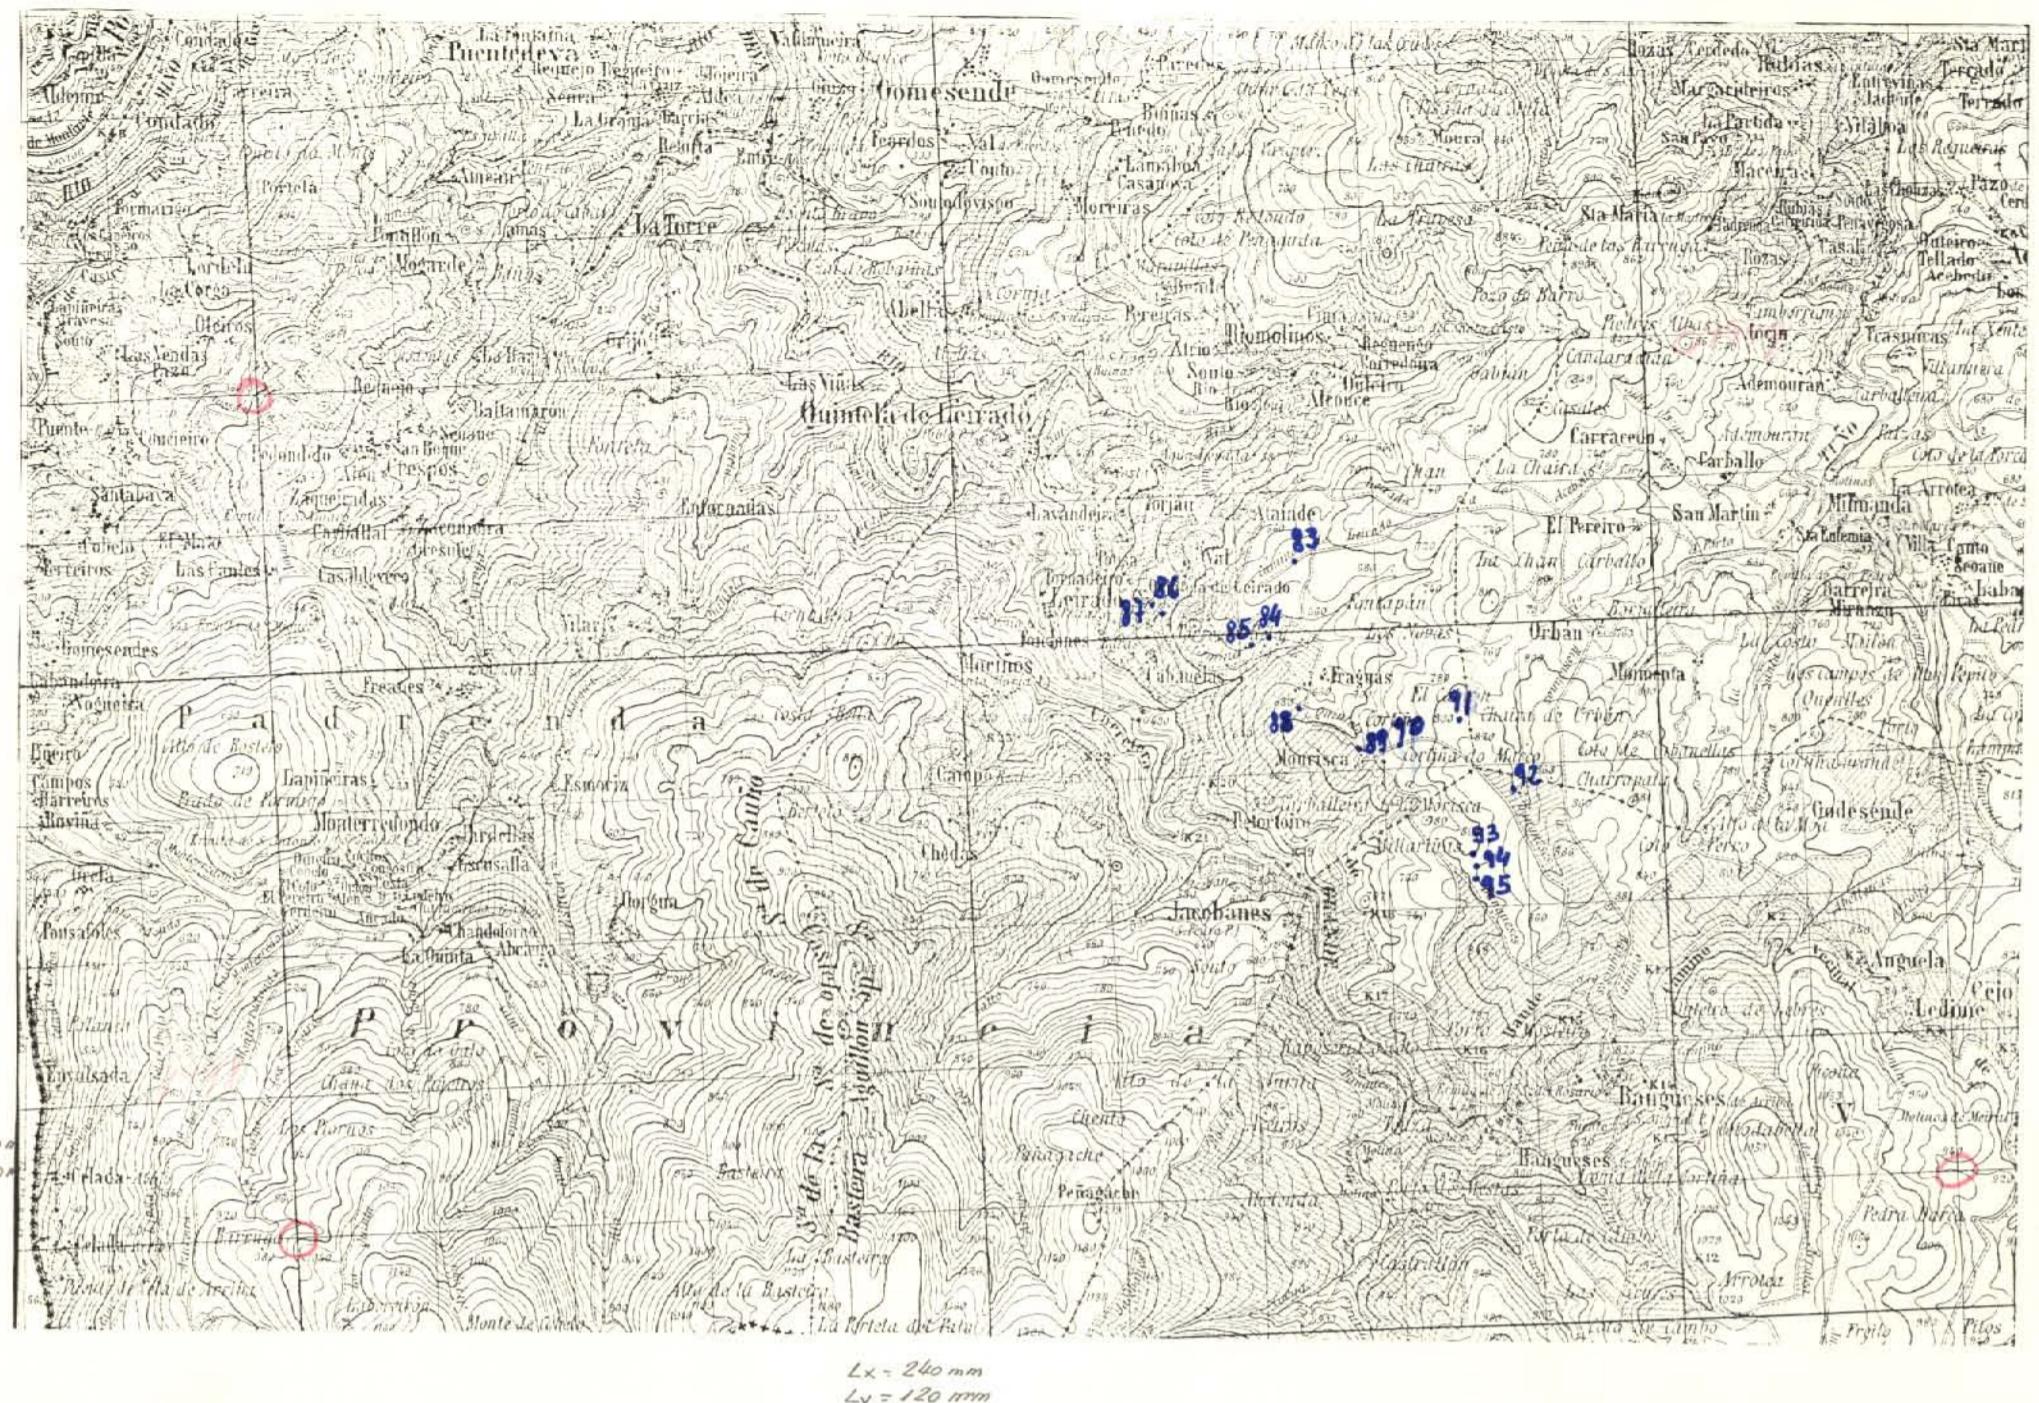

DATOS A RELLENAR POR EL CONSULTOR															Con unos en caso afirmativo	
Con numeros															Con unos en caso afirmativo	


MC-809



MINISTERIO DE INDUSTRIA
DIRECCION GENERAL DE MINAS
INSTITUTO GEOLOGICO Y MINERO DE ESPAÑA

PLAN NACIONAL DE LA MINERIA. MAPA GEOLOGICO NACIONAL A ESCALA 1:50.000
MAGNA

FICHA DE CONTROL DEL TRABAJO DE CAMPO MCC1

ESQUEMA DE NUMERACION DE LOS CUADRANTES

4	1
3	2


Datos a rellenar por el Consultor										Datos a rellenar por el IGME									
Nº de la hoja	Cuentan	Con sultor	Paul no	Espec	RECIBIDO	REF	PERFORADO	VERIFICADO											
1 50.000					11	72	73	74	75	76	77	78	79	80					
06124	I B	0	JB	190672	M C C 1	Angel Luis	Aug. Lucas												

CONFORME A LA FIRMA ALIBADES GEOTECNICAS
EL CONSULTOR IBERGESA

DATOS A RELLENAR POR EL IGME

CONTROL	FECHA	OBSERVACIONES
LIBRETA DE CAMPO		
MUESTRAS. LABORATORIO		
CARTOGRAFIA		
ESTACIONES VISITADAS		
OBSERVACIONES:		

EL SUPERVISOR DEL PROYECTO

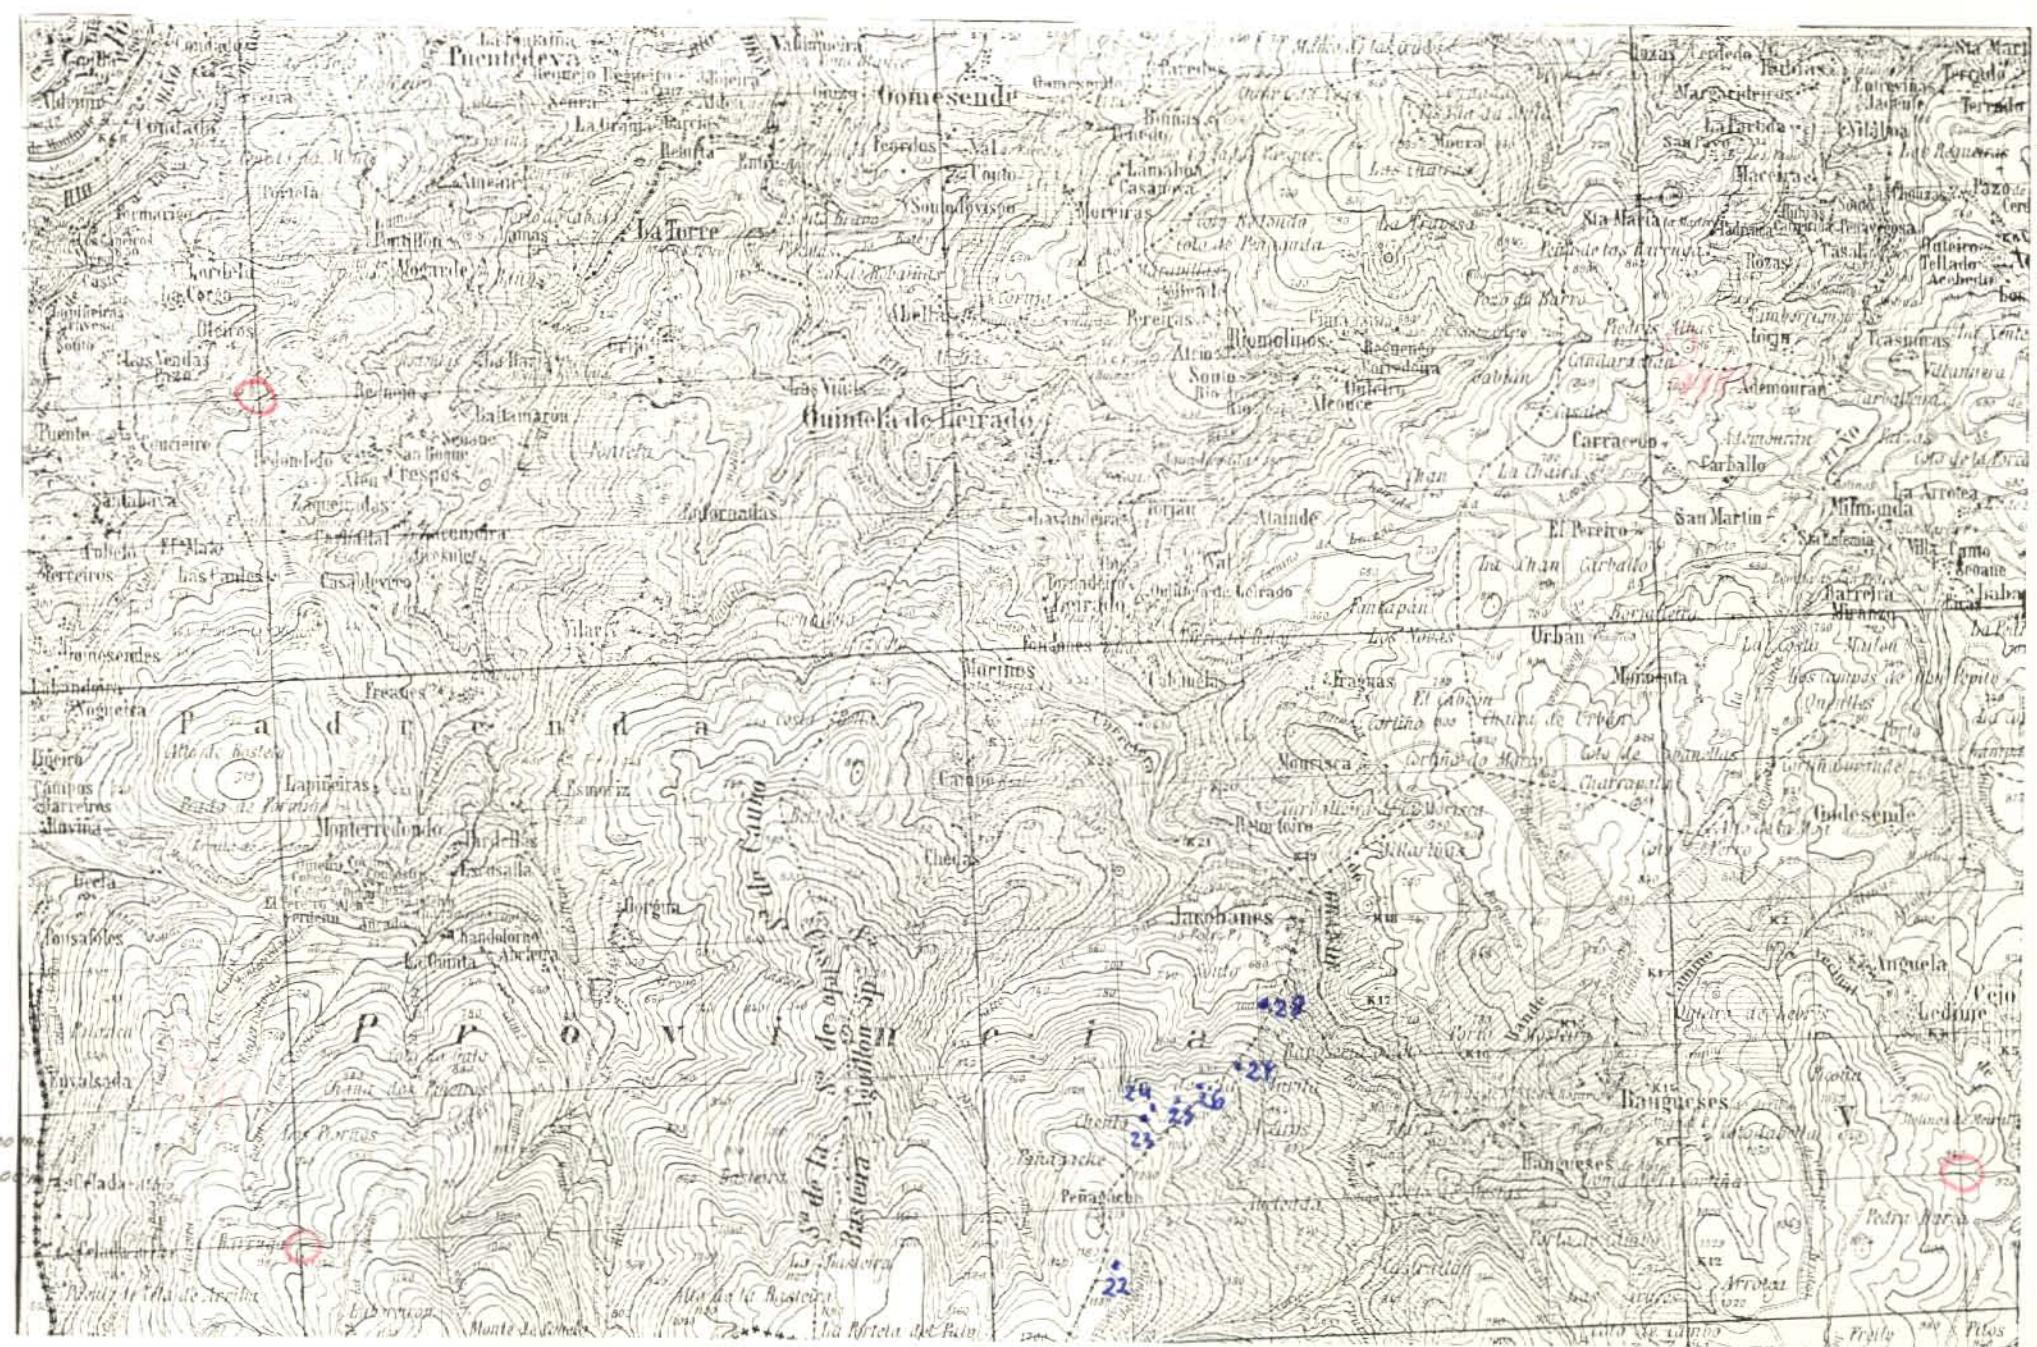

$L_x = 240 \text{ mm}$
 $L_y = 120 \text{ mm}$

DATOS A RELLENAR POR EL CONSULTOR												
Con números												
Nº DE LA ESTACION	FECHA			Con unos en caso afirmativo								
	DÍA	MES	AÑO	Rumbo	Buamont.	Cobre	Fotografías	Petrografia	Microscopio	Micromodelo	Muestras	Analisis quim.
12 13 14 131	C14
00220805721												✓
00230805721												✓
002408057211												✓
002508057211												✓
002608057211												✓
0027080572												✓
002808057211												✓

DATOS A RELLENAR POR EL CONSULTOR												
Con números												
Nº DE LA ESTACION	FECHA			Con unos en caso afirmativo								
	DÍA	MES	AÑO	Rumbo	Buamont.	Cobre	Fotografías	Petrografia	Microscopio	Micromodelo	Muestras	Analisis quim.
12 13 14 131	C14
22 23 24 131	142 143 144 145 146	Territorio

MC - 307



MINISTERIO DE INDUSTRIA
DIRECCION GENERAL DE MINAS
INSTITUTO GEOLOGICO Y MINERO DE ESPAÑA

PLAN NACIONAL DE LA MINERIA. MAPA GEOLOGICO NACIONAL A ESCALA 1:50.000

MAGNA

FICHA DE CONTROL DEL TRABAJO DE CAMPO MCC1

ESQUEMA DE NUMERACION DE LOS CUADRANTES

4	1
3	2

24

Datos a llenar por el Consultor												Datos a llenar por el IGME												
Nº de la hoja	Nombre	Apellido	Con-	Pais	País	Espec.	RECIBIDO	REF	PERFORADO	VERIFICADO														
1 2 3 4 5 6 7 8 9 10 11	71 72 73 74 75 76 77 78 79 80	71 72 73 74 75 76 77 78 79 80	RECEIVED	REF	CONTROL	PERFORATED	VERIFIED	Comprobado	Dra. Lucia															
0 6 1 2 3 5 3 0 5 3 F 2 2 0 6 4 2 M C C 1																								


CONFIRMA FIRMA
EL CONSULTOR
TÉCNICA DE ESPECIALIDADES GEOTECNICA
IBERGEA
Blanco

DATOS A RELLENAR POR EL IGME

CONTROL	FECHA	OBSERVACIONES
LIBRETA DE CAMPO		
MUESTRAS. LABORATORIO		
CARTOGRAFIA		
ESTACIONES VISITADAS		
OBSERVACIONES:		

EL SUPERVISOR DEL PROYECTO

PP

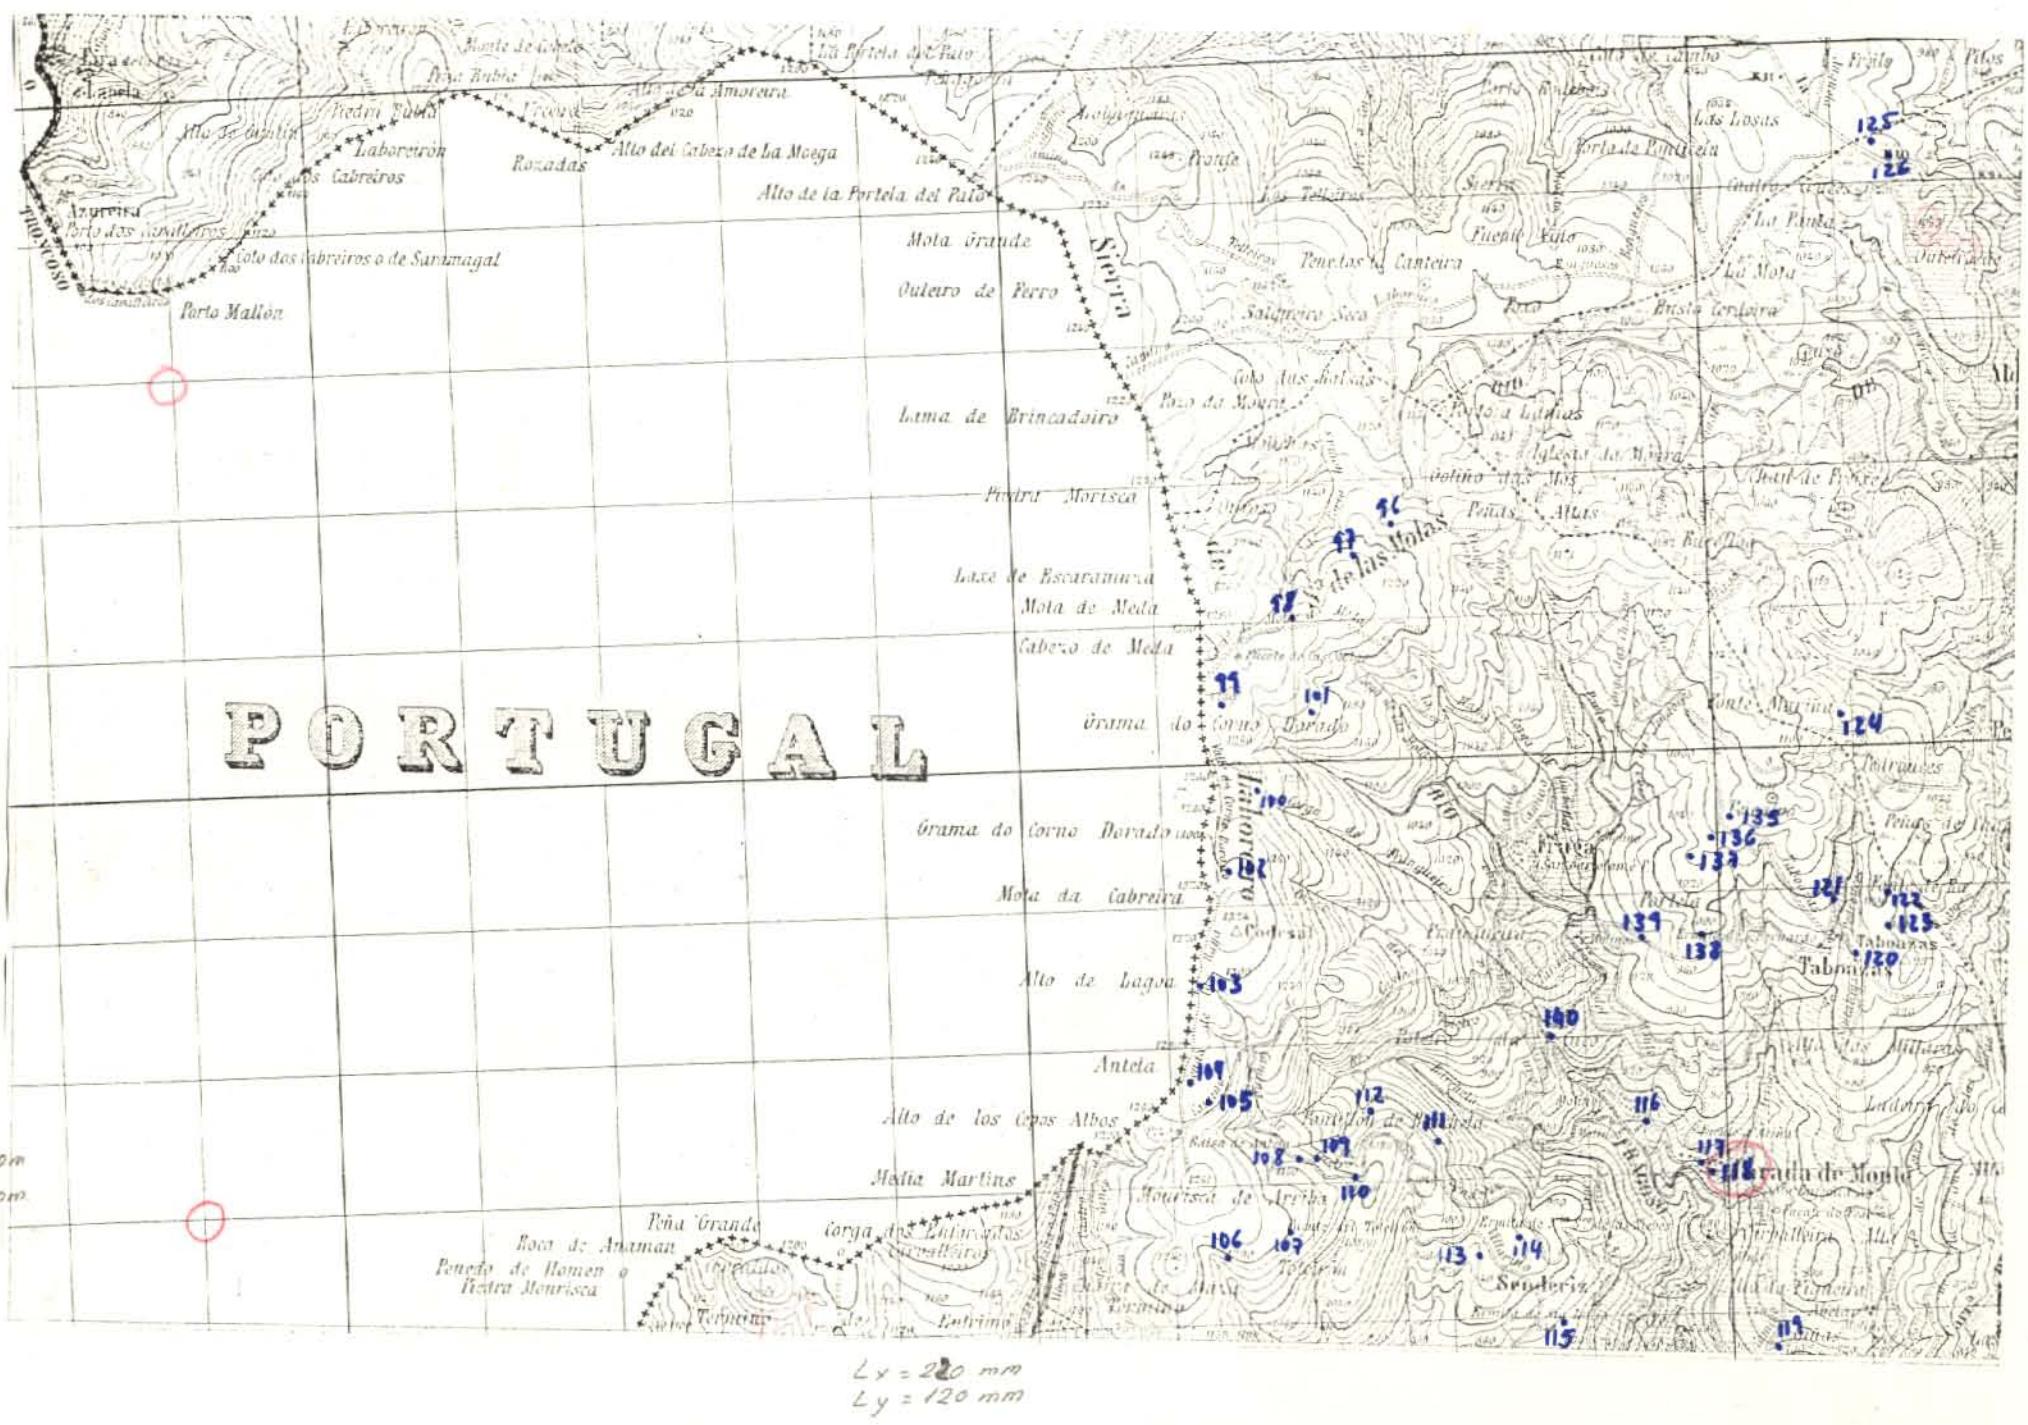

DATOS A RELLENAR POR EL CONSULTOR

Con números

Nº DE LA ESTACION	FECHA			Con unis en este estimativo																									
96 14 472	/																												
97 14 472	/																												
98 14 472	/																												
99 14 472	/																												
100 18 472	/																												
101 18 472	/																												
102 18 472	/																												
103 18 472	/																												
104 18 472	/																												
105 18 472	/																												
106 19 472	/																												
107 19 472	/																												
108 19 472	/																												
109 19 472	/																												
110 20 472																													
111 20 472																													
112 20 472	/																												
113 20 472	/																												
114 21 472	/																												
115 21 472	/																												
116 21 472	/																												
117 21 472	/																												
118 21 472	/																												
119 21 472	/																												
120 6 572	/																												
121 6 572	/																												
122 6 572	/																												
123 6 572	/																												
124 6 572	/																												
125 8 572	/																												
126 8 572	/																												
135 10 572	/																												
136 10 572	/																												
137 10 572	/																												
138 10 572	/																												

DATOS A RELLENAR POR EL CONSULTOR

Con números

Nº DE LA ESTACION	FECHA			Con unis en este estimativo																					
139 10 572	/																								
140 10 572	/																								

EL CONSULTOR DEBERA MARCAR SOBRE EL MAPA LAS ESTACIONES CON SU NUMERO DE REFERENCIA EN AZUL Y LOS CORTES REALIZADOS SOBRE EL TERRENO EN ROJO!

PARA UN CONTROL CORRECTO DE LA MARCHA DEL TRABAJO DE CAMPO EL CONSULTOR DEBERA ENVIRAR LOS DIAS 1 Y 15 DE CADA MES ESTAS HOJAS AL INSTITUTO GEOLOGICO Y MINERO DE ESPAÑA, DIVISION DE GEOLOGIA, C/RIOS ROSAS 23 -MADRID-3.



FICHA DE CONTROL DEL TRABAJO DE CAMPO MCC1

ESQUEMA DE NUMERACION DE LOS CUADRANTES

Datos a rellenar por el Consultor							Datos a rellenar por el IGME									
Nº de la Hoja 1-50.000	Quadrante	Con- sultor	Pagí- na	Especi- fica- lidad de la es- tadística	RECIBIDO			REF CONTROL			PERFORADO			VERIFICADO		
1 2 3 4	5 6 7	8 9	10 11	71 72 73 74 75 76 77 78 79 80												
0 6 1 2 2 7 8	6 J F	2 2 0 6 7 2	M C C I													

CONFORME
EL CONSEJADOR

IBERICA DE ESPECIALIDADES GEOTECNICA
IBERGESA

25

4	1
3	2


DATOS A RELLENAR POR EL IGME

CONTROL	FECHA	OBSERVACIONES
LIBRETA DE CAMPO		
MUESTRAS, LABORATORIO		
CARTOGRAFIA		
ESTACIONES VISITADAS		
OBSERVACIONES:		

EL SUPERVISOR DEL PROYECTO

P

JF

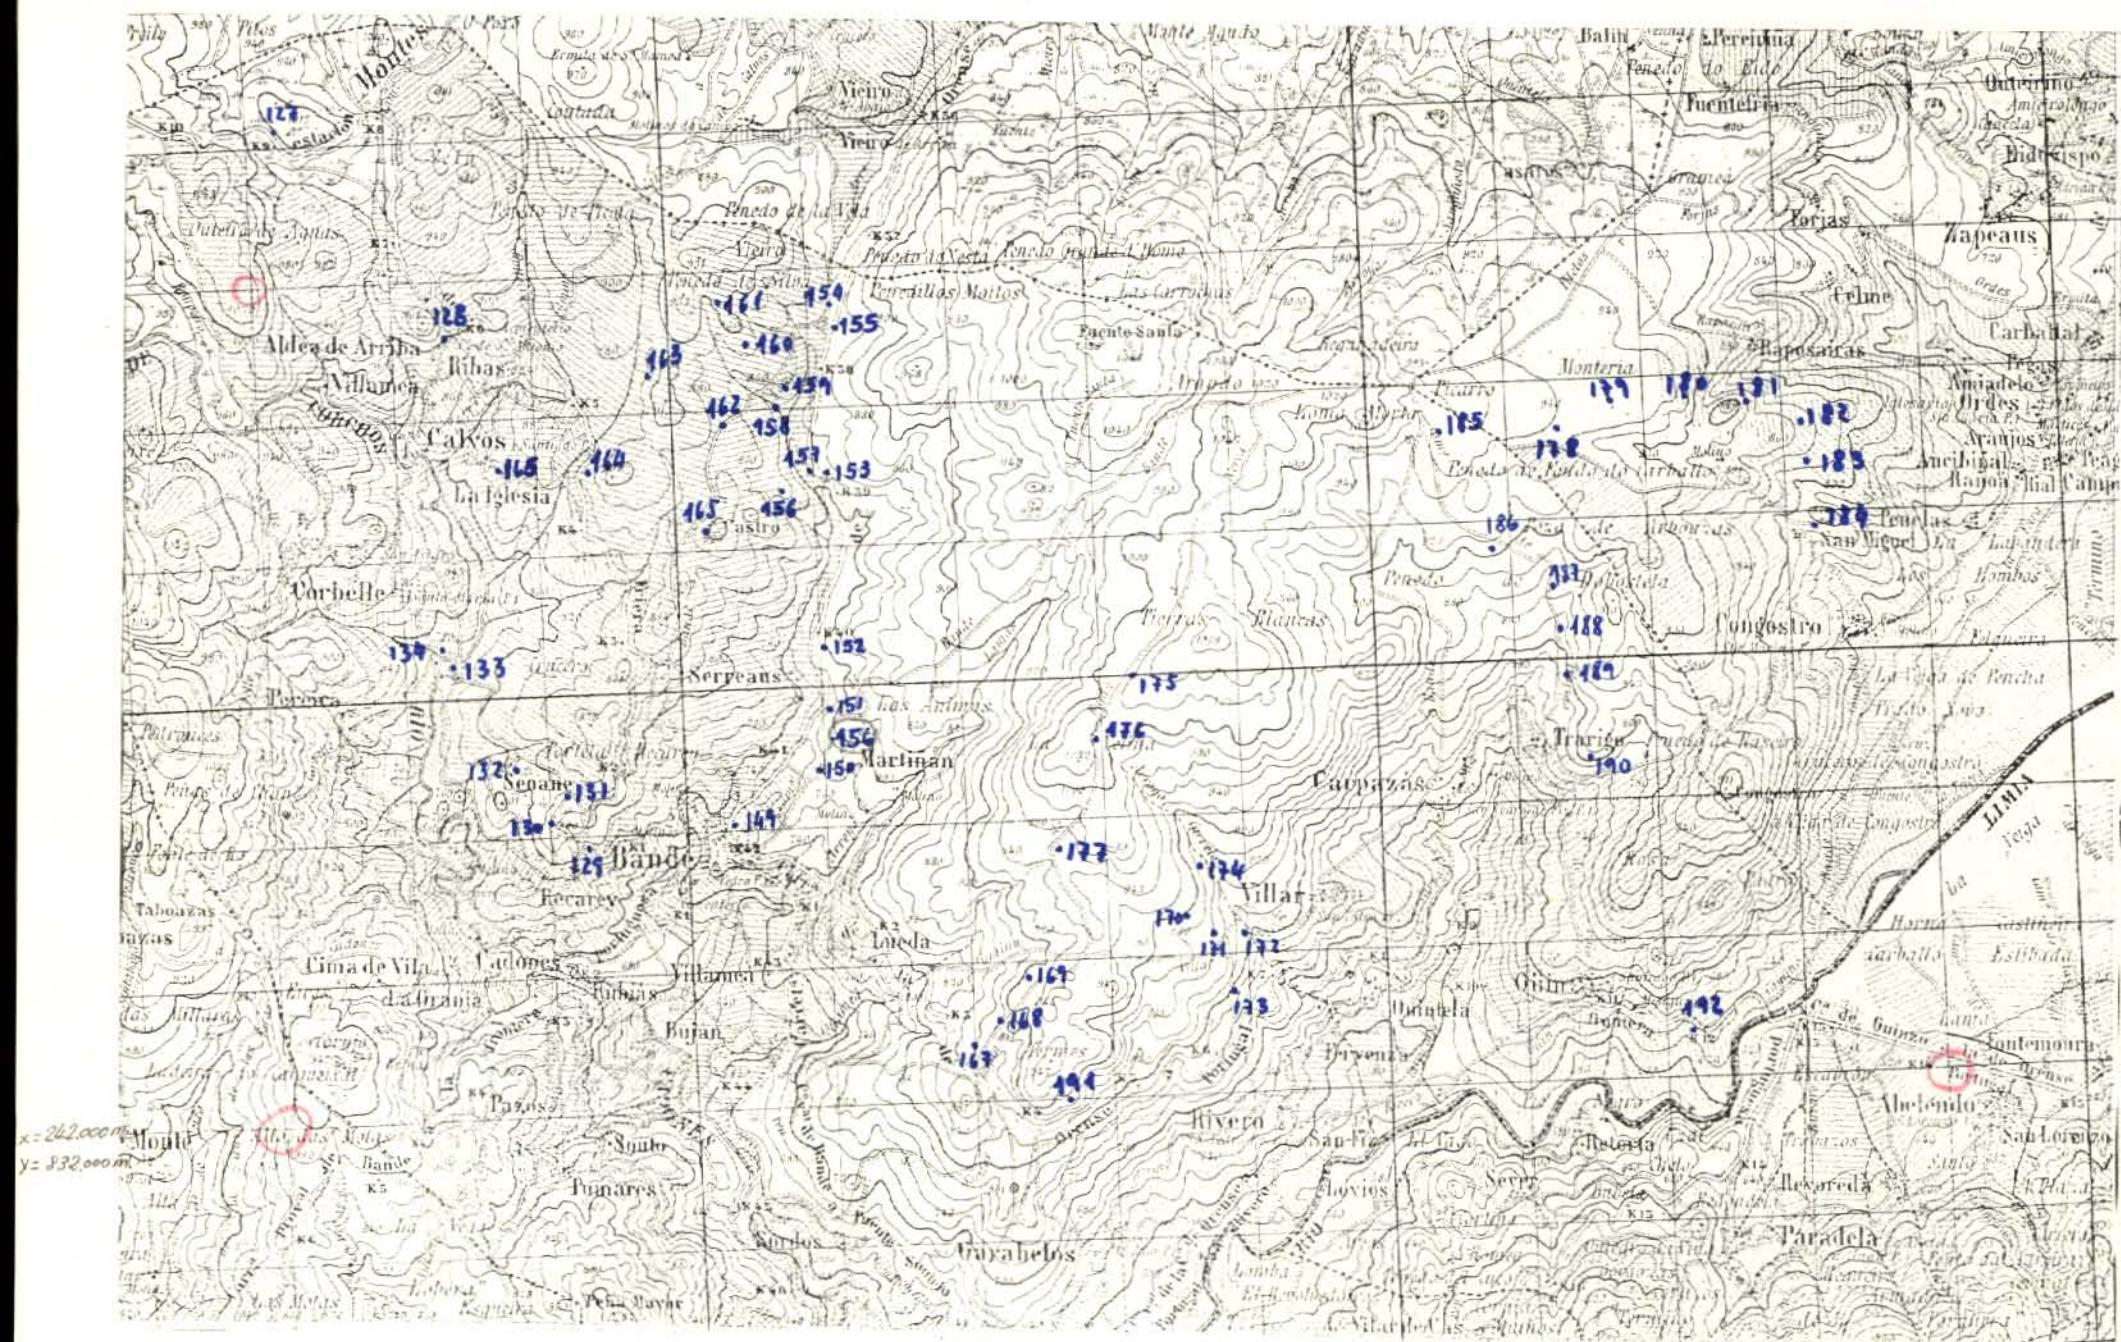

$$L_x = 240 \text{ mm}$$

DATOS A RELLENAR POR EL CONSUMIDOR												
Con un lápiz de color aluminio												
Nº DE LA ESTACIÓN	FECHA:			Rumbo:	Mediciones			Muestras			Punto(s) de muestreo:	Frecuencia:
	DÍA	MES	AÑO		Buena	Regular	Malas	Micropart.	Sediment.	Ramón X		
1	13	6	15	13	18	20	21	22	24	25	23	1
2	17	6	19	57211	/							
3	17	7	19	572	/							
4	17	8	20	572	/							
5	17	9	20	572	/							
6	18	0	20	572	/							
7	18	1	20	572	/							
8	18	2	20	5721	/							
9	18	3	20	5721	/							
10	18	4	20	572	/							
11	18	5	23	572	/							
12	18	6	23	572	/							
13	18	7	23	572	/							
14	18	8	23	5721	/							
15	18	9	23	572	/							
16	19	0	23	5721	/							
17	19	1	24	5721	/							11
18	19	2	24	57211	/							

MC - 317



MINISTERIO DE INDUSTRIA
DIRECCION GENERAL DE MINAS
INSTITUTO GEOLOGICO Y MINERO DE ESPAÑA

PLAN NACIONAL DE LA MINERIA. MAPA GEOLOGICO NACIONAL A ESCALA 1:50.000
MAGNA

FICHA DE CONTROL DEL TRABAJO DE CAMPO MCC1

Datos a rellenar por el Consultor												Datos a rellenar por el IGME												
Nº de la hoja	Nombre del Consultor	País	Espec. realizadas en el laboratorio	RECIBIDO	RFF CONTROL	PERFORADO	VERIFICADO																	
1 50.000				11	72	73	74	75	76	77	78	79	80	Causuelo	Ausfueray									
0 6 1 2 1 1 8 0 7 J F	2 2 0 6 4 2 M C C 1																							

CONFORME FIRMA DE ESPECIALIDADES GEOTECNICAS
EL CONSULTOR

IBERGESA

ESQUEMA DE NUMERACION DE LOS CUADRANTES

4	1
3	2

26


DATOS A RELLENAR POR EL IGME

CONTROL	FECHA	OBSERVACIONES
LIBRETA DE CAMPO		
MUESTRAS, LABORATORIO		
CARTOGRAFIA		
ESTACIONES VISITADAS		
OBSERVACIONES:		

EL SUPERVISOR DEL PROYECTO

P P

1000-8

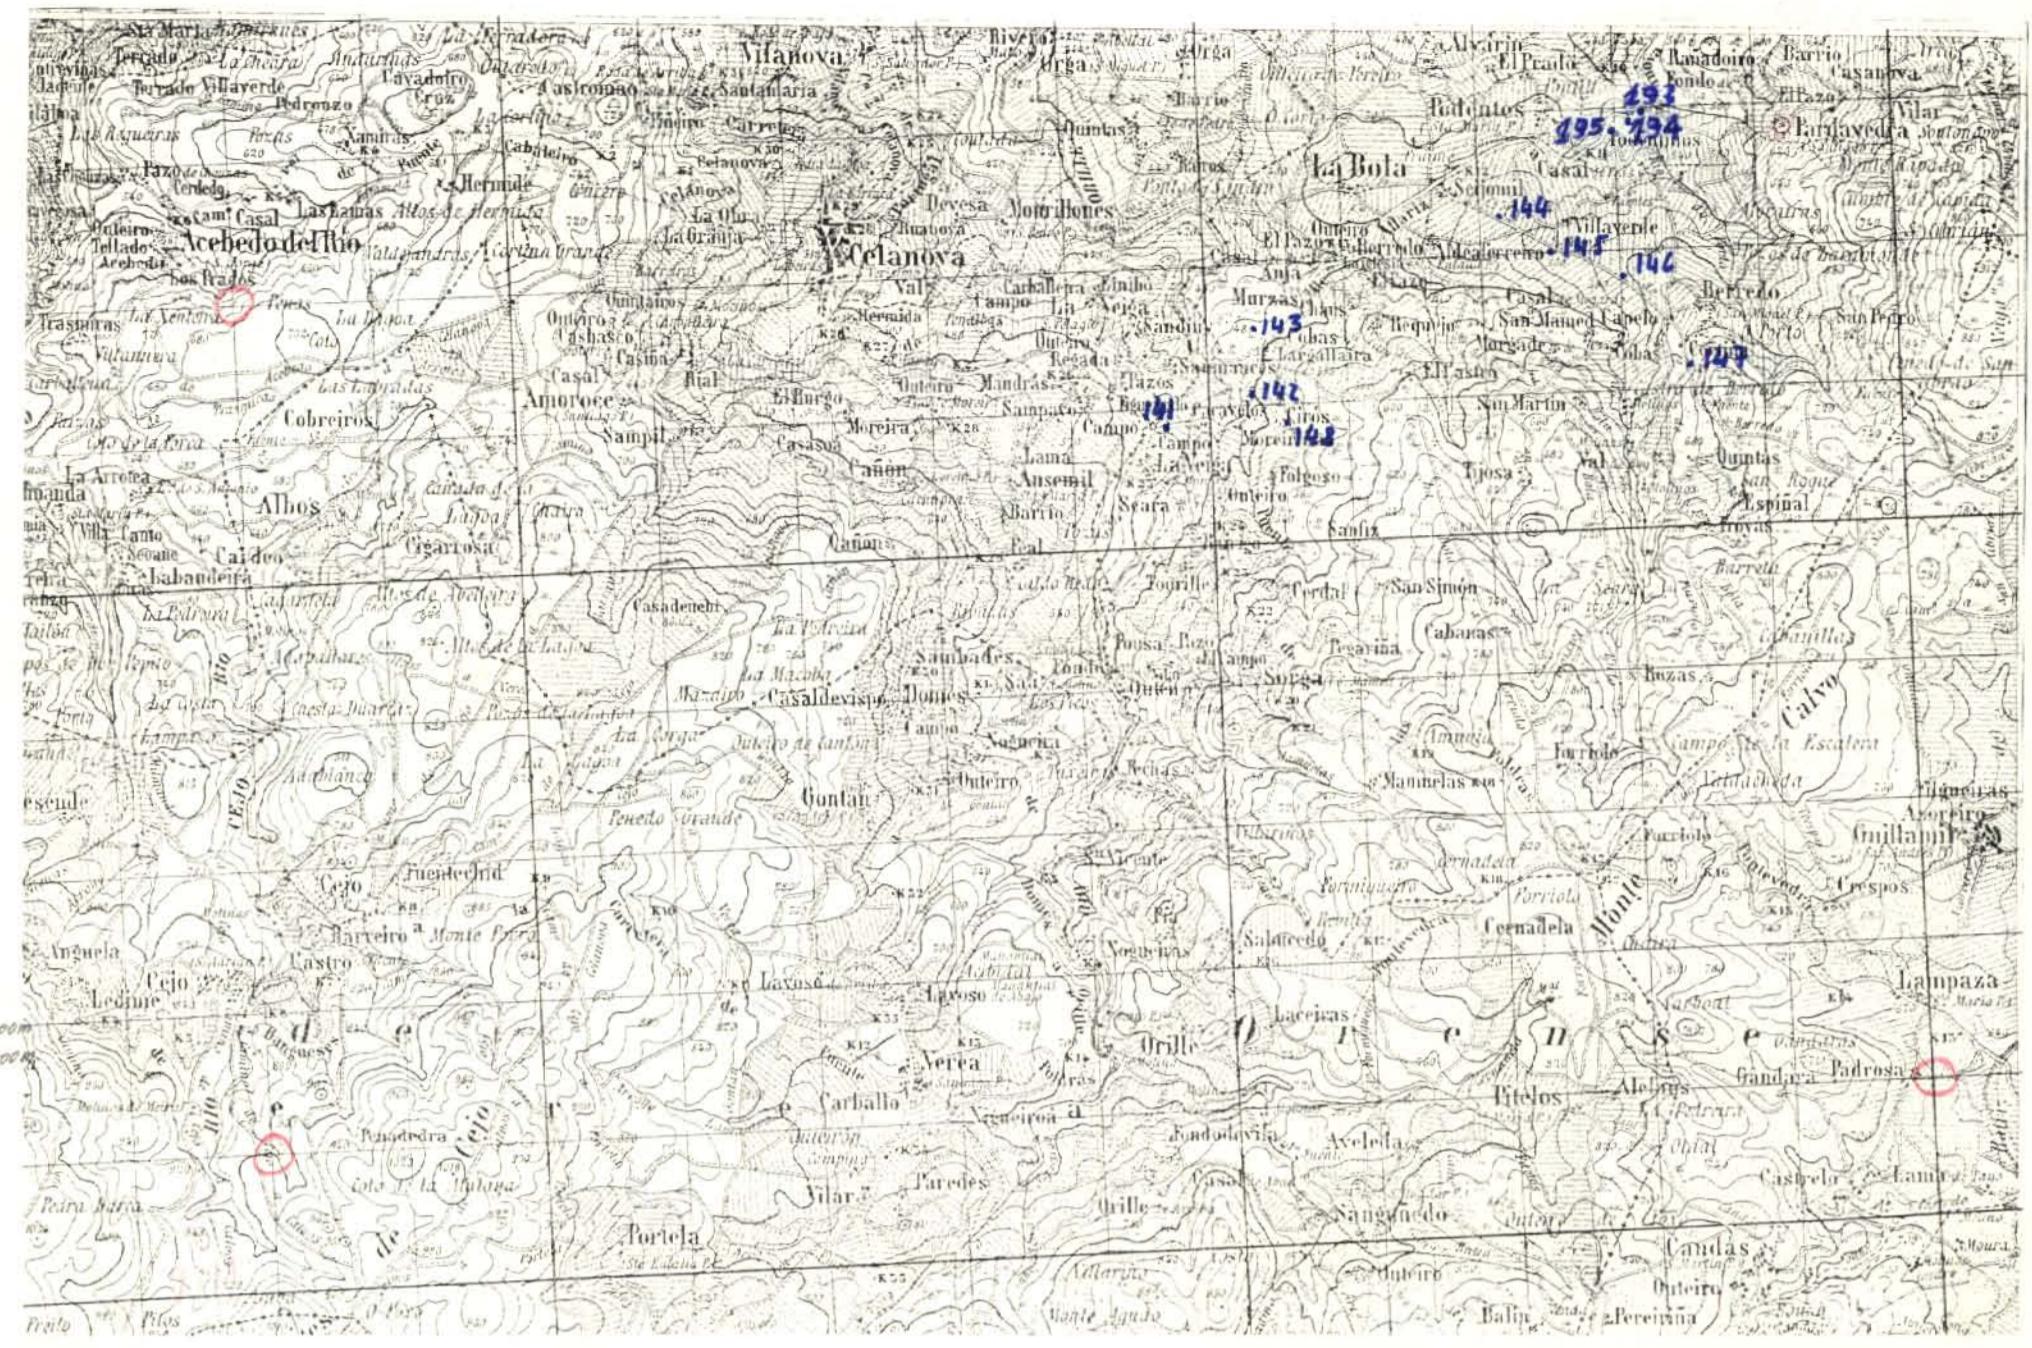

$$L_x = 240 \text{ mm}$$



FICHA DE CONTROL DEL TRABAJO DE CAMPO MCC1

ESQUEMA DE NUMERACION DE LOS CUADRANTES

4	1
3	2

27

Datos a rellenar por el Consultor										Datos a rellenar por el IGME									
Nº de la hoja	Cuadrante	Con	Página	Espec.	RECIBIDO	RFF	PERFORADO	VERIFICADO	REVISADO	RECIBIDO	RFF	PERFORADO	VERIFICADO	REVISADO	RECIBIDO	RFF	PERFORADO	VERIFICADO	REVISADO
1 50.000	1 2 3 4 5 6 7 8 9 10 11	71 72 73 74 75 76 77 78 79 80	Consultor	Aula Lugo	06 12 3 IB 5 EP 22 06 72	MCC 1													

CONFORME FIRMA

EL CONSULTOR


IBERICA DE ESPECIALIDADES GEOTECNICAS

IBERGESA

DATOS A RELLENAR POR EL IGME

CONTROL	FECHA	OBSERVACIONES
LIBRETA DE CAMPO		
MUESTRAS. LABORATORIO		
CARTOGRAFIA		
ESTACIONES VISITADAS		
OBSERVACIONES:		
PP		

EL SUPERVISOR DEL PROYECTO

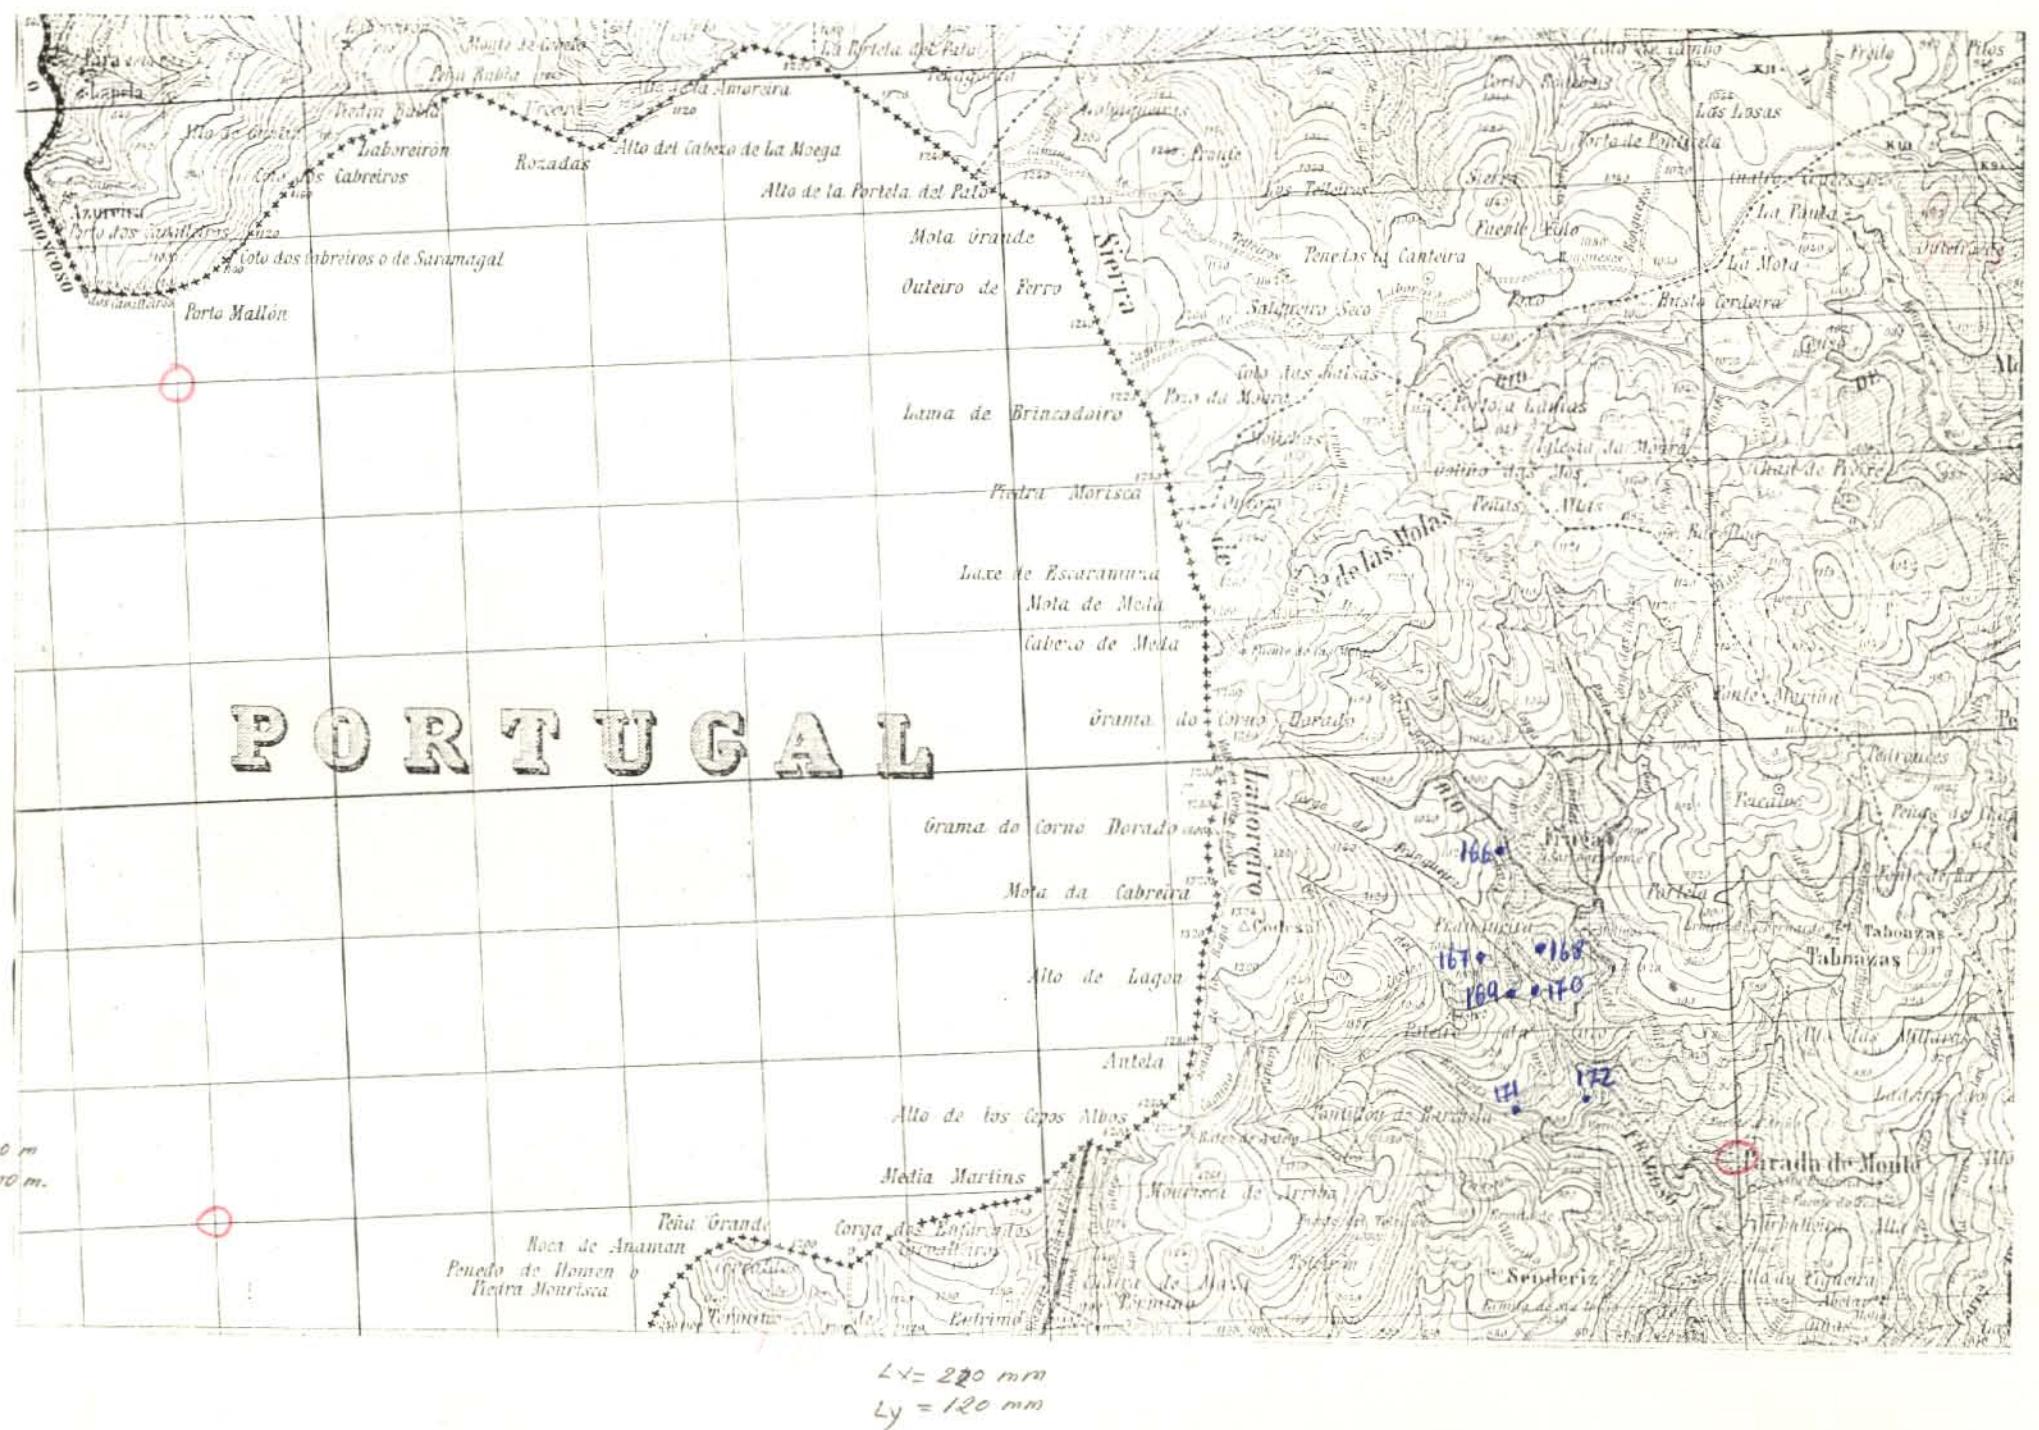

DATOS A RELLENAR POR EL CONSULTOR												
Con números												
Nº DE LA ESTACION	FECHA			Con unión en talón al matriz								
	DIA	MES	AÑO	Rumbo	Buzamiento	Crono	Frigorífico	Petrolífera	Micromol.	Sediment.	Horn.	Clas.
16610	5	7	21	1								
16710	5	7	21	1								
16810	5	7	2	1								
16910	5	7	21	1								
17010	5	7	2	1								
17110	5	7	21	1								
17210	5	7	2	1								

DATOS A RELLENAR POR EL CONSULTOR												
Con números												
Nº DE LA ESTACION	FECHA			Con unión en talón al matriz								
	DIA	MES	AÑO	Rumbo	Buzamiento	Crono	Frigorífico	Petrolífera	Micromol.	Sediment.	Horn.	Clas.

EL CONSULTOR DEBERÁ MARCAR SOBRE EL MAPA LAS ESTACIONES CON SU NÚMERO DE REFERENCIA (EN AZUL) Y LOS CORTES REALIZADOS SOBRE EL TERRENO (EN ROJO).

PARA UN CONTROL CORRECTO DE LA MARCHA DEL TRABAJO DE CAMPO EL CONSULTOR DEBERÁ ENVIAR LOS DÍAS 1 Y 15 DE CADA MES ESTAS HOJAS AL INSTITUTO GEOLOGICO Y MINERO DE ESPAÑA, DIVISIÓN DE GEOGRIA, CI RIOS ROSAS, 73 - MADRID-3.



FICHA DE CONTROL DEL TRABAJO DE CAMPO MCC1

ESQUEMA DE NUMERACION DE LOS CUADRANTES

4	1
3	2

28

Datos a rellenar por el Consultor										Datos a rellenar por el IGME									
Nº de la hoja	Nombre	Apellido	Espe cialidad realiz ada en la estac ión	RECEBIDO	REF CONTROL	PERFORADO	VERIFICADO	RECEBIDO	REF CONTROL	PERFORADO	VERIFICADO								
1 50.000	C	Consultor	Con sultor	1 2 3 4 5 6 7 8 9 10 11 12 13 14 15 16 17 18 19 20 21 22 23 24 25 26 27 28 29 30	RECIBIDO	REF CONTROL	PERFORADO	VERIFICADO	Consultor	Ausencia	28	28							
				06 12 1 IB	7 EP 2 206	7 2 MCC 1													

CONFORME FIRMA
EL CONSEJERO DE ESPECIALIDADES GEOTECNICA
IBERGESA


DATOS A RELLENAR POR EL IGME

CONTROL	FECHA	OBSERVACIONES
LIBRETA DE CAMPO		
MUESTRAS. LABORATORIO		
CARTOGRAFIA		
ESTACIONES VISITADAS		
OBSERVACIONES:		

EL SUPERVISOR DEL PROYECTO

P P

1224-8

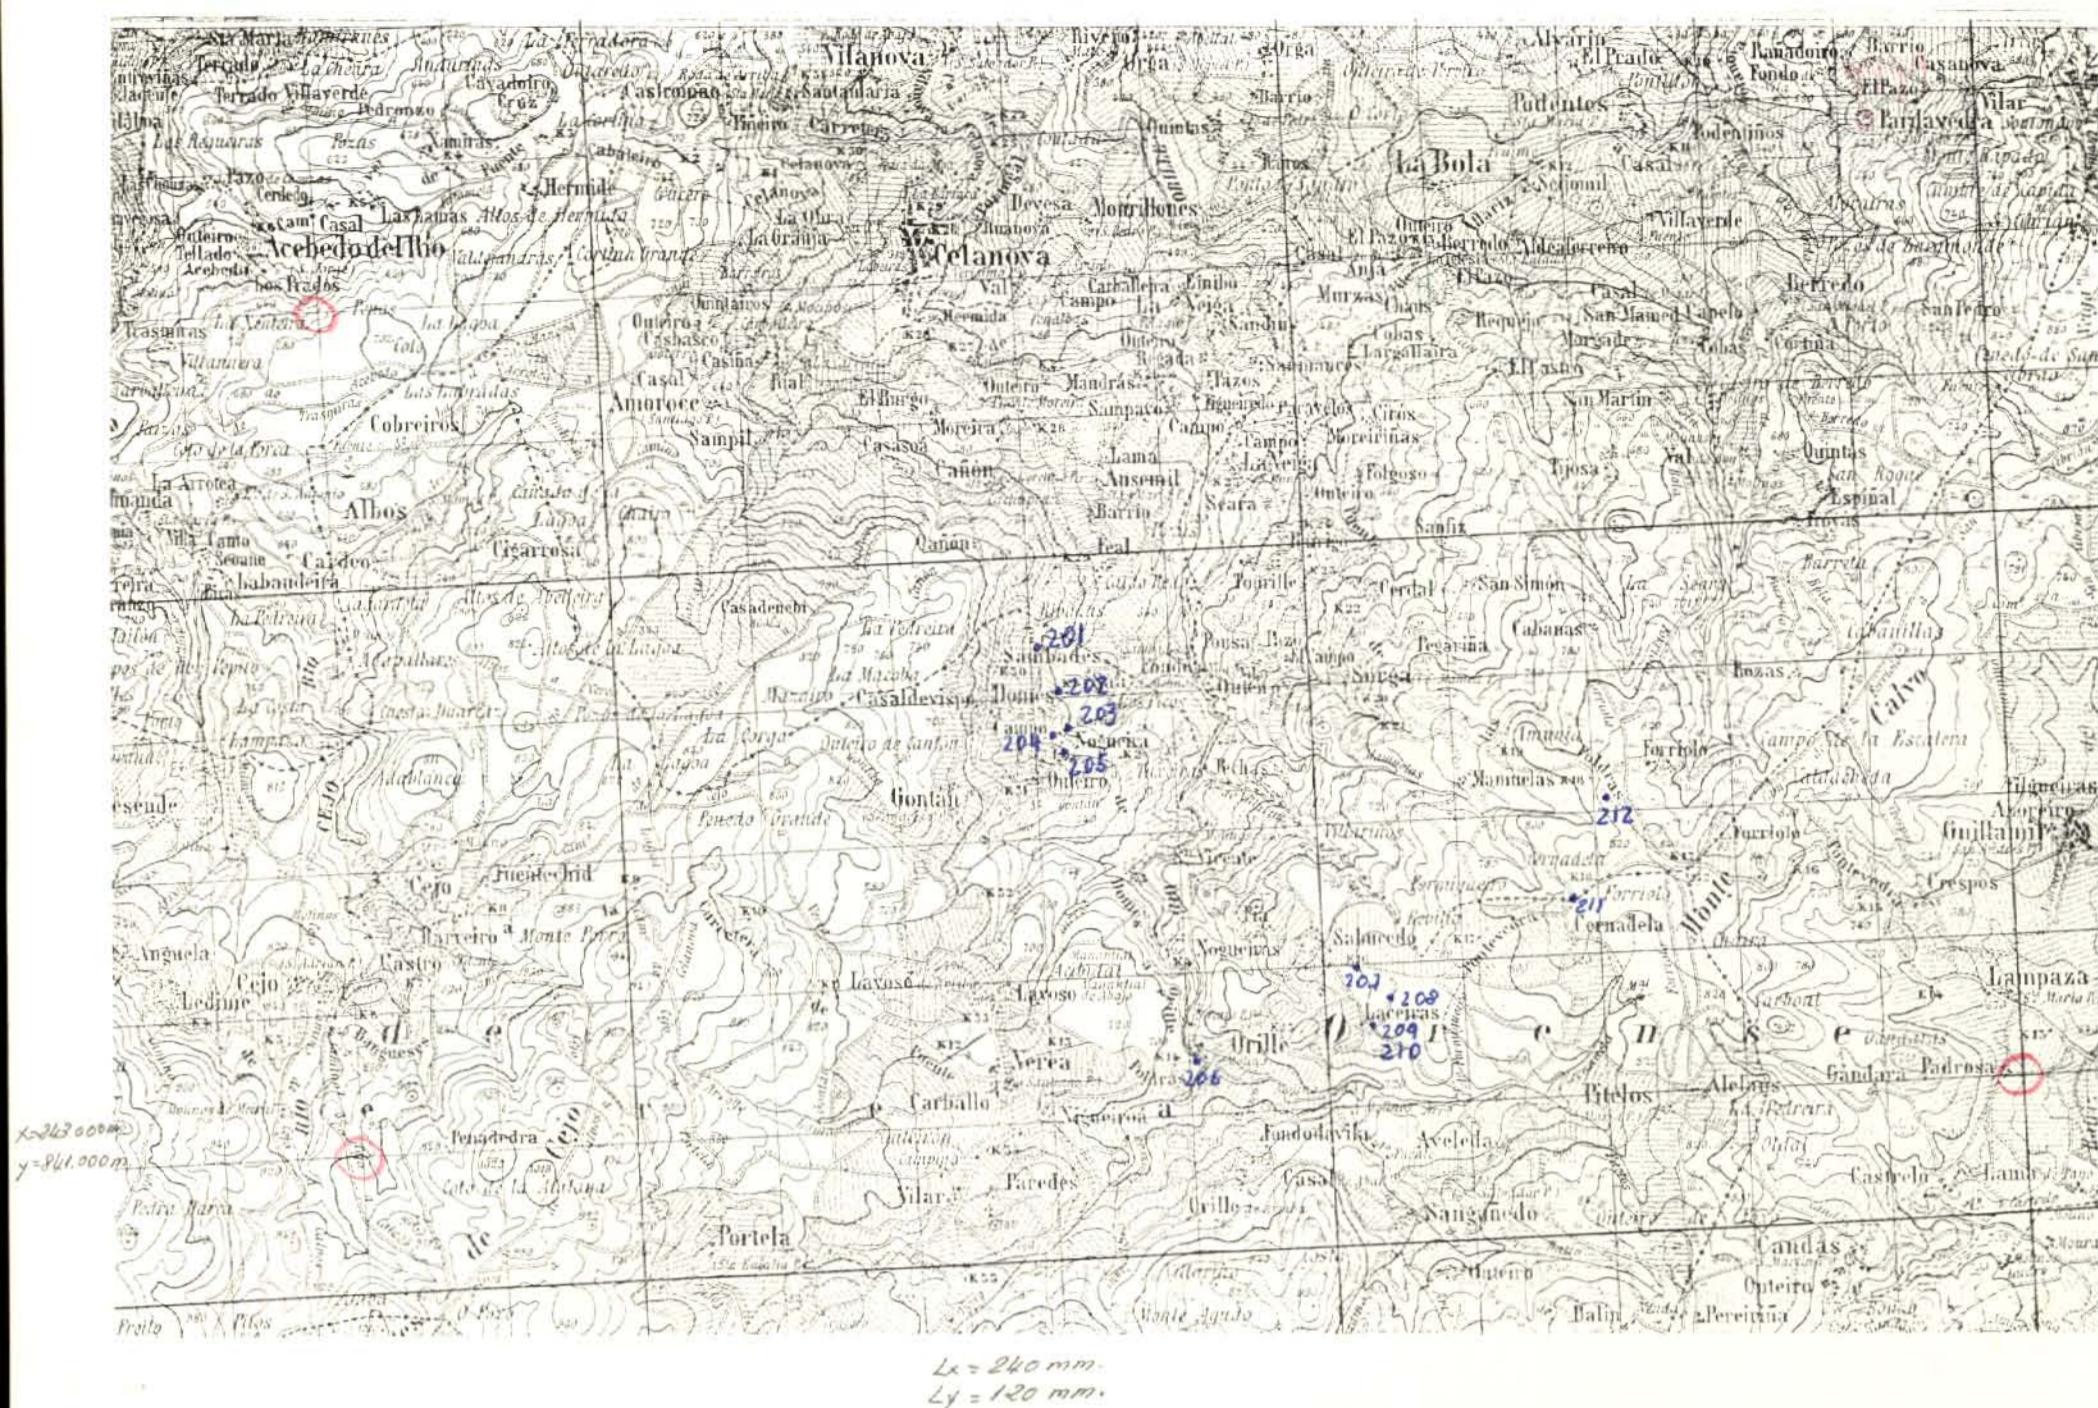

DATOS A RELLENAR POR EL CONSULTOR												
Con números												
Nº DE LA ESTACIÓN	FECHA			Con unos en cada cuadro								
202	19	5	7	2	11							
203	19	5	7	2	11							
204	19	5	7	2								
205	19	5	7	2								
206	19	5	7	2								
207	19	5	7	2	11							
208	19	5	7	2								
209	19	5	7	2	11							
210	19	5	7	2	11							
211	19	5	7	2								
212	19	5	7	2	11							


HO-314



MINISTERIO DE INDUSTRIA
DIRECCION GENERAL DE MINAS
INSTITUTO GEOLOGICO Y MINERO DE ESPAÑA

PLAN NACIONAL DE LA MINERIA. MAPA GEOLOGICO NACIONAL A ESCALA 1:50.000
MAGNA

FICHA DE CONTROL DEL TRABAJO DE CAMPO MCC1

Datos a rellenar por el Consultor										Datos a rellenar por el IGME									
Nº de la hoja	Nombre del Consultor	Apellido	País	Especie de trabajos realizados	RECIBIDO	REF. CONTROL	PERFORADO	VERIFICADO											
1 - 50.000					1 2 3 4 5 6 7 8 9 10 11 71 72 73 74 75 76 77 78 79 80	Consultor	Aus leyes												
	06122IB	6EPZ206Y2	MCC1																

CONFORME
EL CONSULTOR
IBERICA DE ESPECIALIDADES GEOTECNICAS
(ERGESA)

ESQUEMA DE NUMERACION DE LOS CUADRANTES

4	1
3	2

29

DATOS A RELLENAR POR EL IGME


CONTROL	FECHA	OBSERVACIONES
LIBRETA DE CAMPO		
MUESTRAS. LABORATORIO		
CARTOGRAFIA		
ESTACIONES VISITADAS		
OBSERVACIONES:		

EL SUPERVISOR DEL PROYECTO

P

P

12245

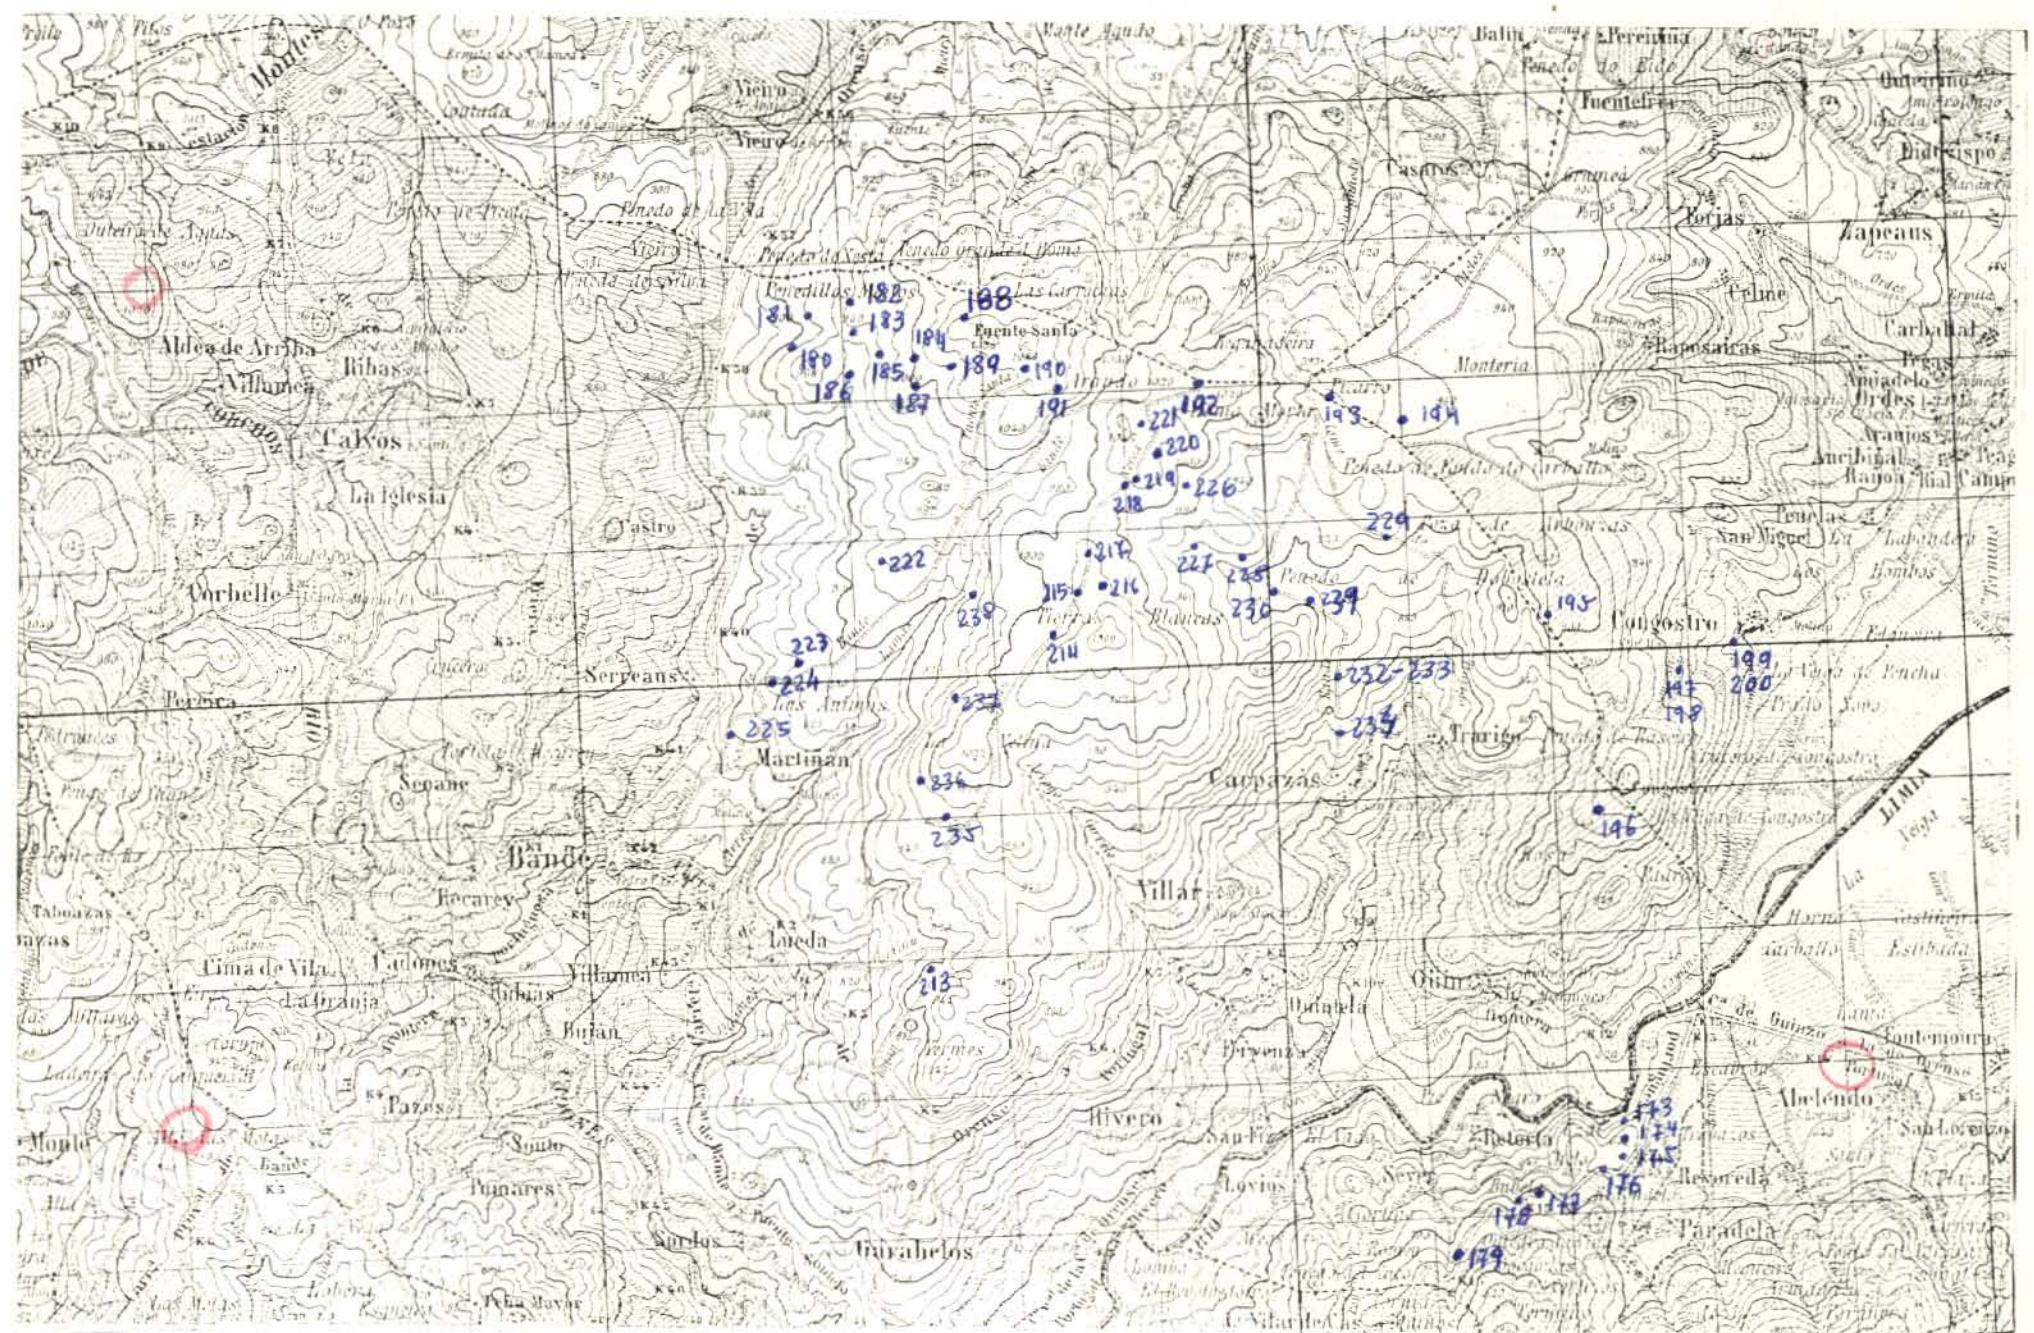

EP

DATOS A RELLENAR POR EL CONSULTOR	
Con números	
Con nºs en cada cuadro	
NP DE LA ESTACION	DIA	MES	ANO	Humedad	Buzamiento	Grosor	Petrografia	Microm.	Muestr. Hoyos X	Especim. Analisis quim.	C14	
12	12	14	15	16	200

57

DATOS A RELLENAR POR EL CONSULTOR											
Con números											
Con nºs en cada cuadro											
NP DE LA ESTACION	DIA	MES	ANO	Humedad	Buzamiento	Grosor	Petrografia	Microm.	Muestr. Hoyos X	Especim. Analisis quim.	C14
220	19	5	72								
221	19	5	72								
222	19	5	72								
223	19	5	72								
224	19	5	72	11							
225	19	5	72								
226	22	5	72								
227	22	5	72								
228	22	5	72								
229	22	5	72								
230	22	5	72								
231	22	5	72								
232	22	5	72								
233	22	5	72								
234	22	5	72	11							
235	31	5	72								
236	31	5	72								
237	31	5	72								
238	31	5	72	1							

EL CONSULTOR DEBERA MARCAR SOBRE EL MAPA LAS ESTACIONES CON SU NUMERO DE REFERENCIA EN AZUL Y LOS CORTES REALIZADOS SOBRE EL TERRENO EN ROJO.

PARA UN CONTROL CORRECTO DE LA MARCA DEL TRABAJO DE CAMPO EL CONSULTOR DEBERA ENVIR LOS DIAS 1 Y 15 DE CADA MES ESTAS HOJAS AL INSTITUTO GEOLOGICO Y MINERO DE ESPAÑA, DIVISION DE GEOLOGIA, CIENCIAS NATURALES, 23 - MADRID-3.

MC-318



MINISTERIO DE INDUSTRIA
DIRECCION GENERAL DE MINAS
INSTITUTO GEOLOGICO Y MINERO DE ESPAÑA

PLAN NACIONAL DE LA MINERIA. MAPA GEOLOGICO NACIONAL A ESCALA 1:50.000

MAGNA

FICHA DE CONTROL DEL TRABAJO DE CAMPO MCC1

ESQUEMA DE NUMERACION DE LOS CUADRANTES

4	1
3	2

Datos a llenar por el Consultor				Datos a llenar por el IGME				
Nº de la hoja	Quadrante	Con	Página	Especie de estación	RECIBIDO	RFF CONTROL	PERFORADO	VERIFICADO
1 50.000	Q4	C	1	realizadas	71 72 73 74 75 76 77 78 79 80	obligatoria	M	K
0 6 1 3 4	IB	8	J F O S	1 0 7 2	M C C 1			

CONFORME: FIRMA
EL CONSULTOR: IBERICA DE ESPECIALIDADES GEOTECNICAS
IBERESA


DATOS A RELLENAR POR EL IGME

CONTROL	FECHA	OBSERVACIONES
LIBRETA DE CAMPO		
MUESTRAS, LABORATORIO		
CARTOGRAFIA		
ESTACIONES VISITADAS		
OBSERVACIONES:		

EL SUPERVISOR DEL PROYECTO

PP

PE-01-11

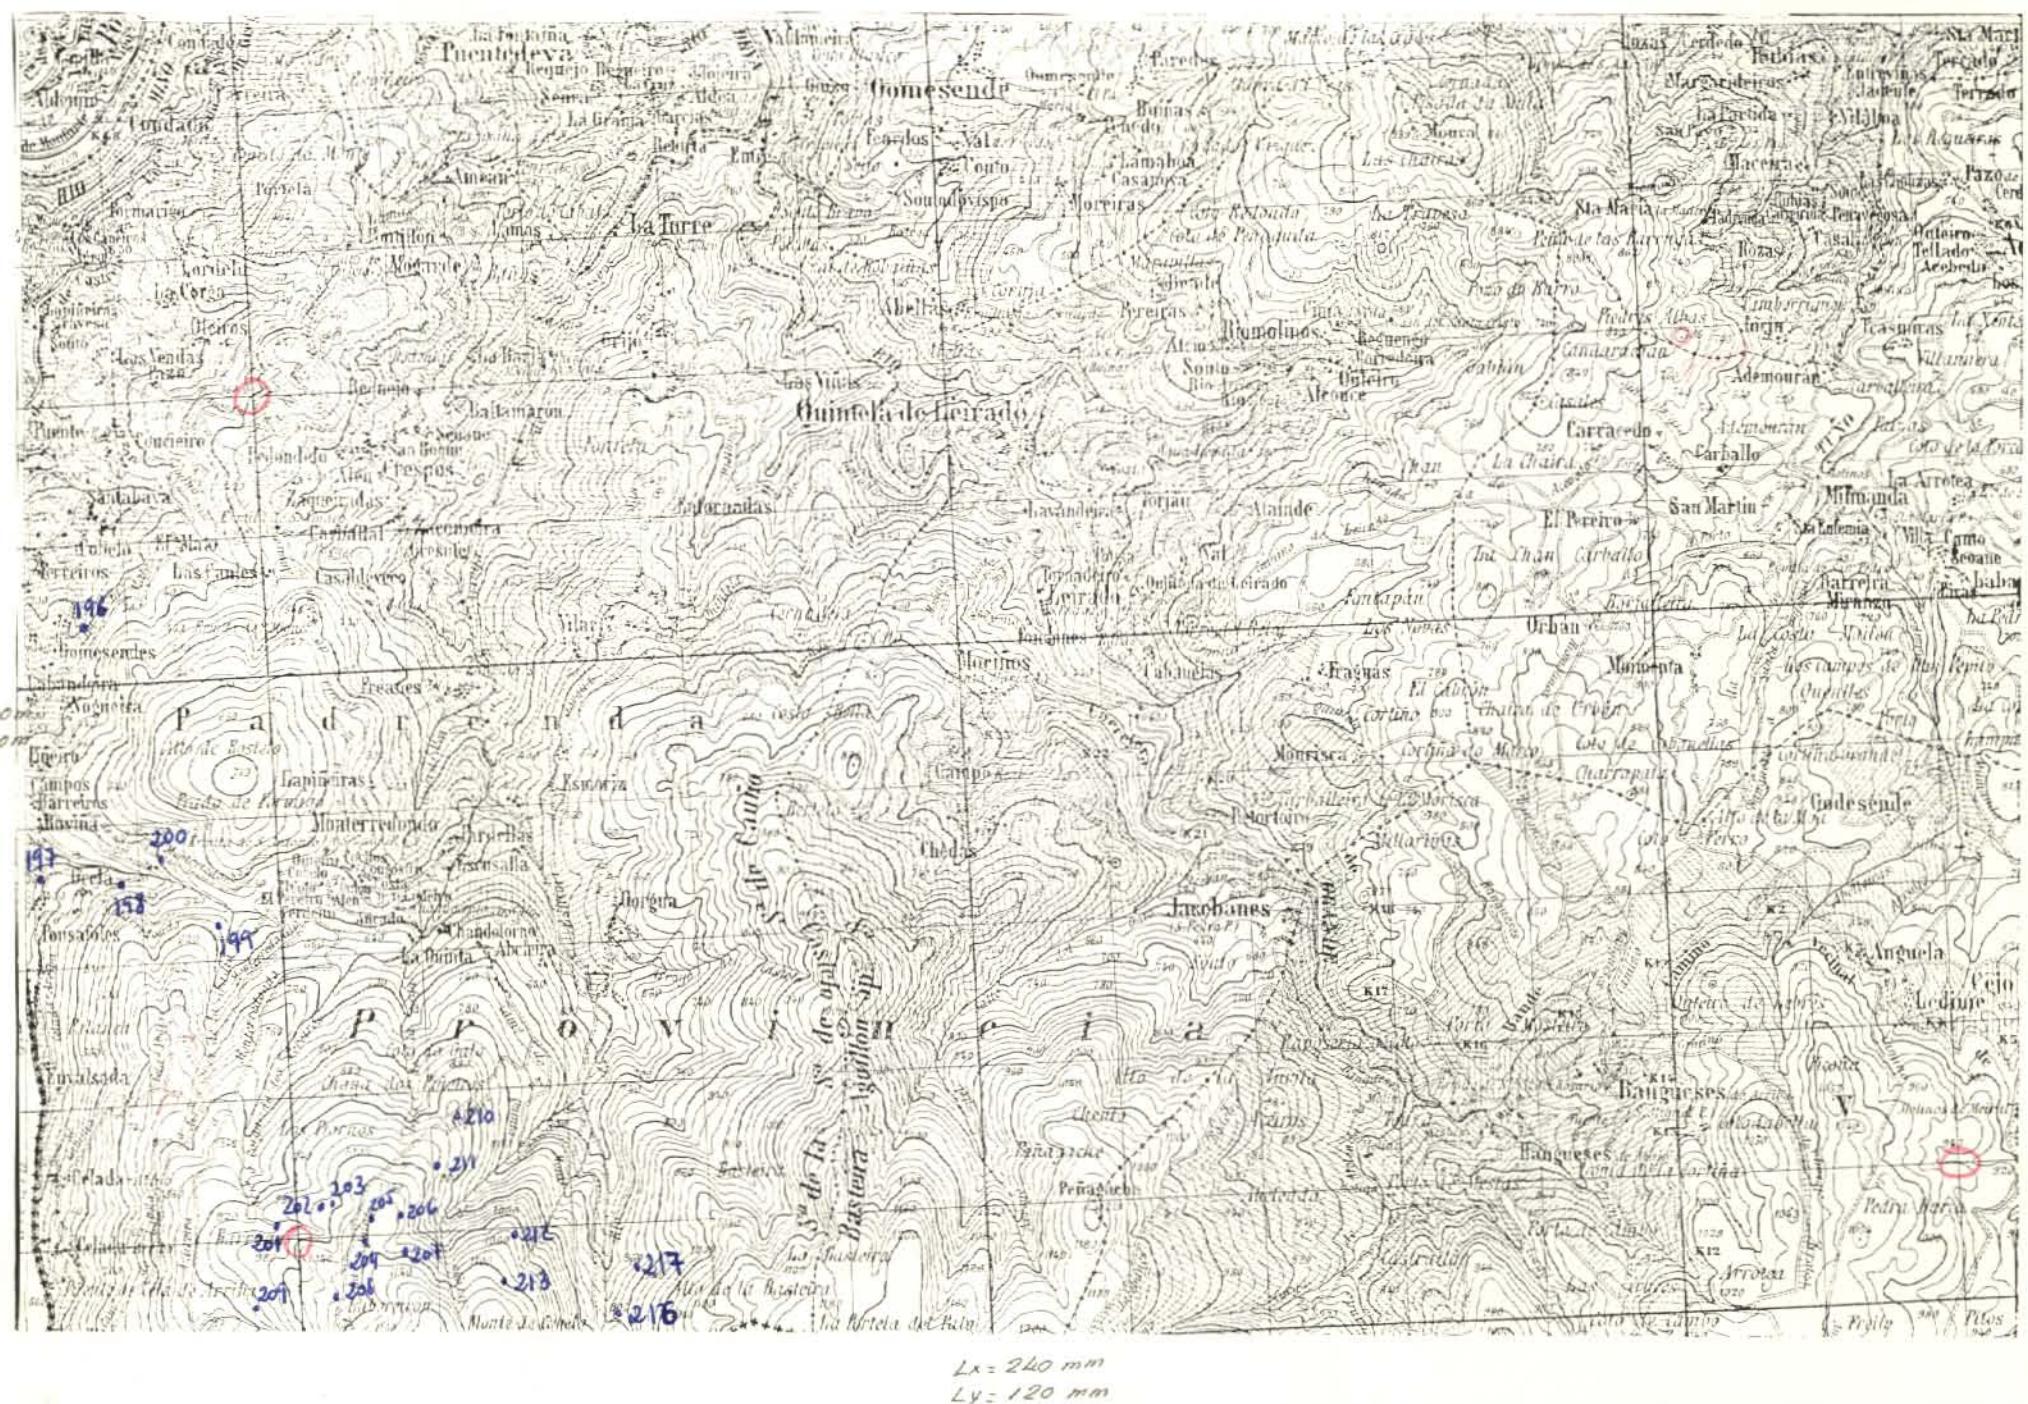

Nº DE LA ESTACION	DATOS A RELLENAR POR EL CONSULTOR																							
	Con numeros						Con hoy en cada estación																	
196	8	9	72	1								1												
197				1																				
198																								
199				1																				
200																								
201	11	9	72	1								1												
202				1																				
203																								
204				1																				
205																								
206				1																				
207																								
208				1																				
209																								
210	12	9	72																					
211																								
212				1																				
213																								
216																								
217				1																				


EL CONSULTOR DEBE MARCAR SOBRE EL MAPA LAS ESTACIONES CON SU NÚMERO DE REFERENCIA (EN AZUL) Y LOS CORTES REALIZADOS SOBRE EL TERRENO (EN ROJO).

PARA UN CONTROL CORRECTO DE LA MARCHA DEL TRABAJO DE CAMPO EL CONSULTOR DEBE ENVIAR LOS DÍAS 1 Y 15 DE CADA MES ESTAS HOJAS AL INSTITUTO GEOLOGICO Y MINERO DE ESPAÑA, DIVISIÓN DE GEOLOGÍA C/ RÍOS ROSAS, 23 - MADRID-3.



FICHA DE CONTROL DEL TRABAJO DE CAMPO MCC1

Datos a rellenar por el Consultor												Datos a rellenar por el IGME											
Nº de la hoja	Nombre	Apellido	Con-	Pag-	Espec-	RECIBIDO	REF	PERFORADO	VERIFICADO														
1 50.000						71	72	73	74	75	76	77	78	79	80	ob-Guia							
0 6 1 2 1 7 8	9	J	F	O	S	1 0	7 2	M	C	C	1												

CONFORME FIRMA
EL CONSULTOR
IBERICA DE ESPECIALIDADES GEOTECNICAS

IBERCESA

Chancos

ESQUEMA DE NUMERACION DE LOS CUADRANTES

4	1
3	2


34

DATOS A RELLENAR POR EL IGME

CONTROL	FECHA	OBSERVACIONES
LIBRETA DE CAMPO		
MUESTRAS, LABORATORIO		
CARTOGRAFIA		
ESTACIONES VISITADAS		
OBSERVACIONES:		

EL SUPERVISOR DEL PROYECTO

PP

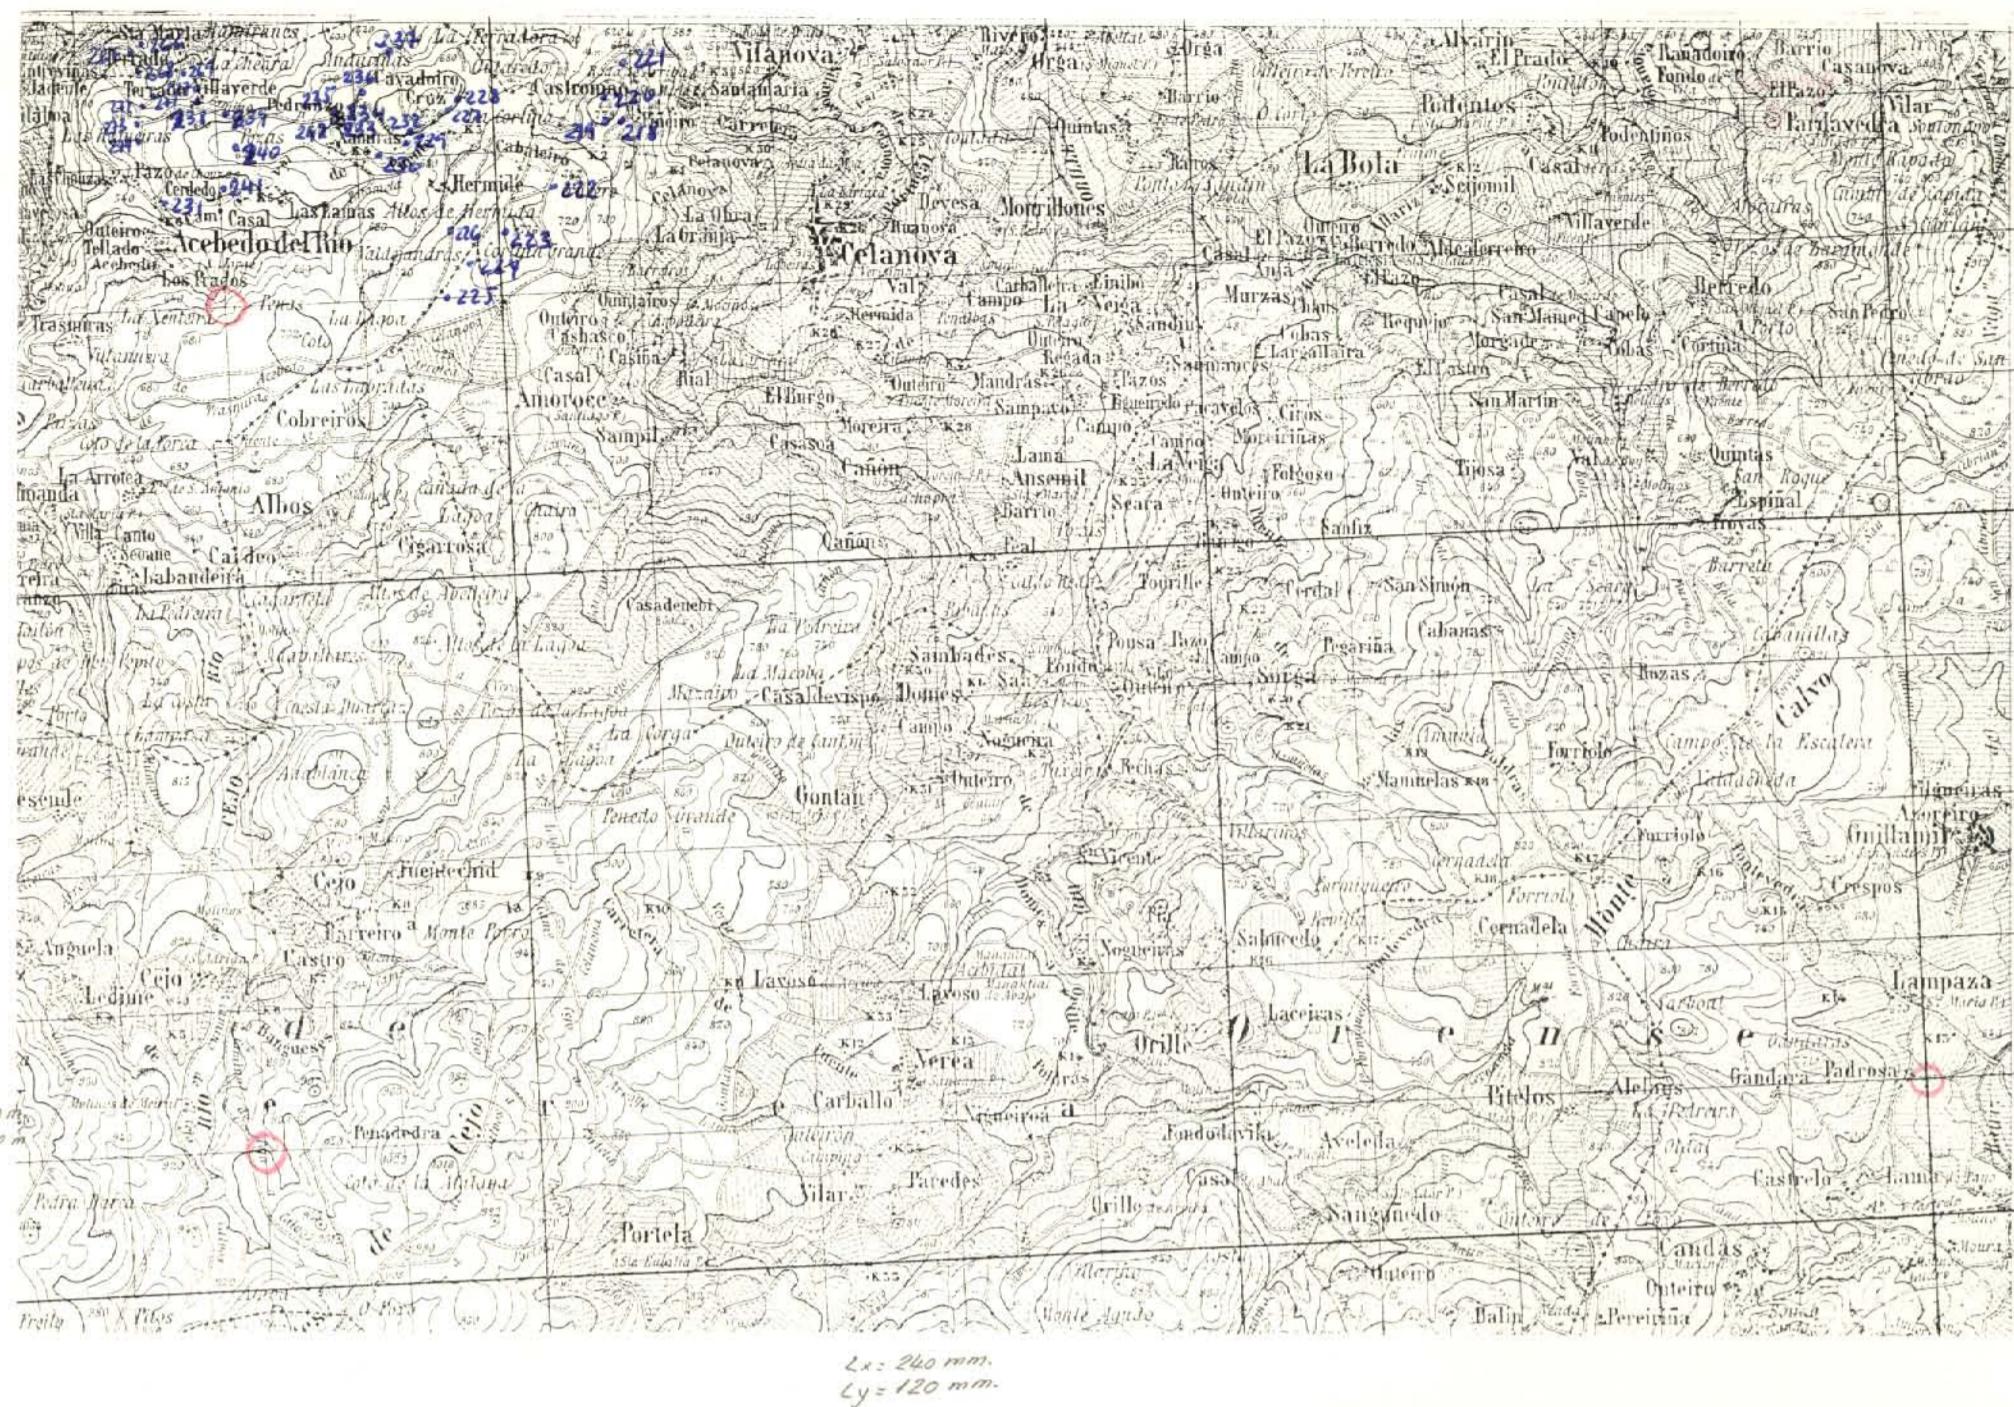

DATOS A RELLENAR POR EL CONSULTOR													
Con números													
Nº DE LA ESTACION	FECHA			Con nºs en caso alarmativo									
218	15	972		22	23	24	25	26	27	28	29	30	31
219													
220													
232	16	972											
233													
234													
235													
236													
237													
238													
239													
240													
241													
242													
266	20	972	11										
267													
268													
269													
270													
271													
272													
273													
274													

DATOS A RELLENAR POR EL CONSULTOR												
Con números												
Nº DE LA ESTACION	FECHA			Con nºs en caso alarmativo								
17	13	14	15	16	17	18	19	20	21	22	23	24
18												
19												
EL CONSULTOR DEBERÁ MARCAR SOBRE EL MAPA LAS ESTACIONES CON SU NÚMERO DE REFERENCIA EN AZUL Y LOS CORTES REALIZADOS SOBRE EL TERRENO EN ROJO.

PARA UN CONTROL CORRECTO DE LA MARCHA DEL TRABAJO DE CAMPO EL CONSULTOR DEBERÁ ENVIAR LOS DÍAS 1 Y 15 DE CADA MES ESTAS HORAS AL INSTITUTO GEOLOGICO Y MINERO DE ESPAÑA, DIVISIÓN DE GEO-

GRA, C/ RIOS ROSAS, 23 - MADRID-3.

MC-320



MINISTERIO DE INDUSTRIA
DIRECCION GENERAL DE MINAS
INSTITUTO GEOLOGICO Y MINERO DE ESPAÑA

PLAN NACIONAL DE LA MINERIA. MAPA GEOLOGICO NACIONAL A ESCALA 1:50.000

MAGNA

FICHA DE CONTROL DEL TRABAJO DE CAMPO MCC1

ESQUEMA DE NUMERACION DE LOS CUADRANTES

4	1
3	2

Datos a rellenar por el Consultor										Datos a rellenar por el IGME									
Nº de la hoja	Cuadrante	Con-	Página	Espec.	RECIBIDO	RFF	PERFORADO	VERIFICADO											
1-50.000	1 2 3 4 5 6 7 8 9 10 11	71 72 73 74 75 76 77 78 79 80	RECIBIDO	RFF	CONTROL	PERFORADO	VERIFICADO												
	0 6 1 2 4 J 8 1 0 J F 0 5 1 0 7 2 M C C 1	ob-folosa	Oliver																

CONFORME FIRMA
EL CONSULTOR
IBERICA DE ESPECIALIDADES GEOTECNICAS
IBERGEA
J. Llanos

35


DATOS A RELLENAR POR EL IGME

CONTROL	FECHA	OBSERVACIONES
LIBRETA DE CAMPO		
MUESTRAS LABORATORIO		
CARTOGRAFIA		
ESTACIONES VISITADAS		
OBSERVACIONES:		

EL SUPERVISOR DEL PROYECTO

P P

01-01-11

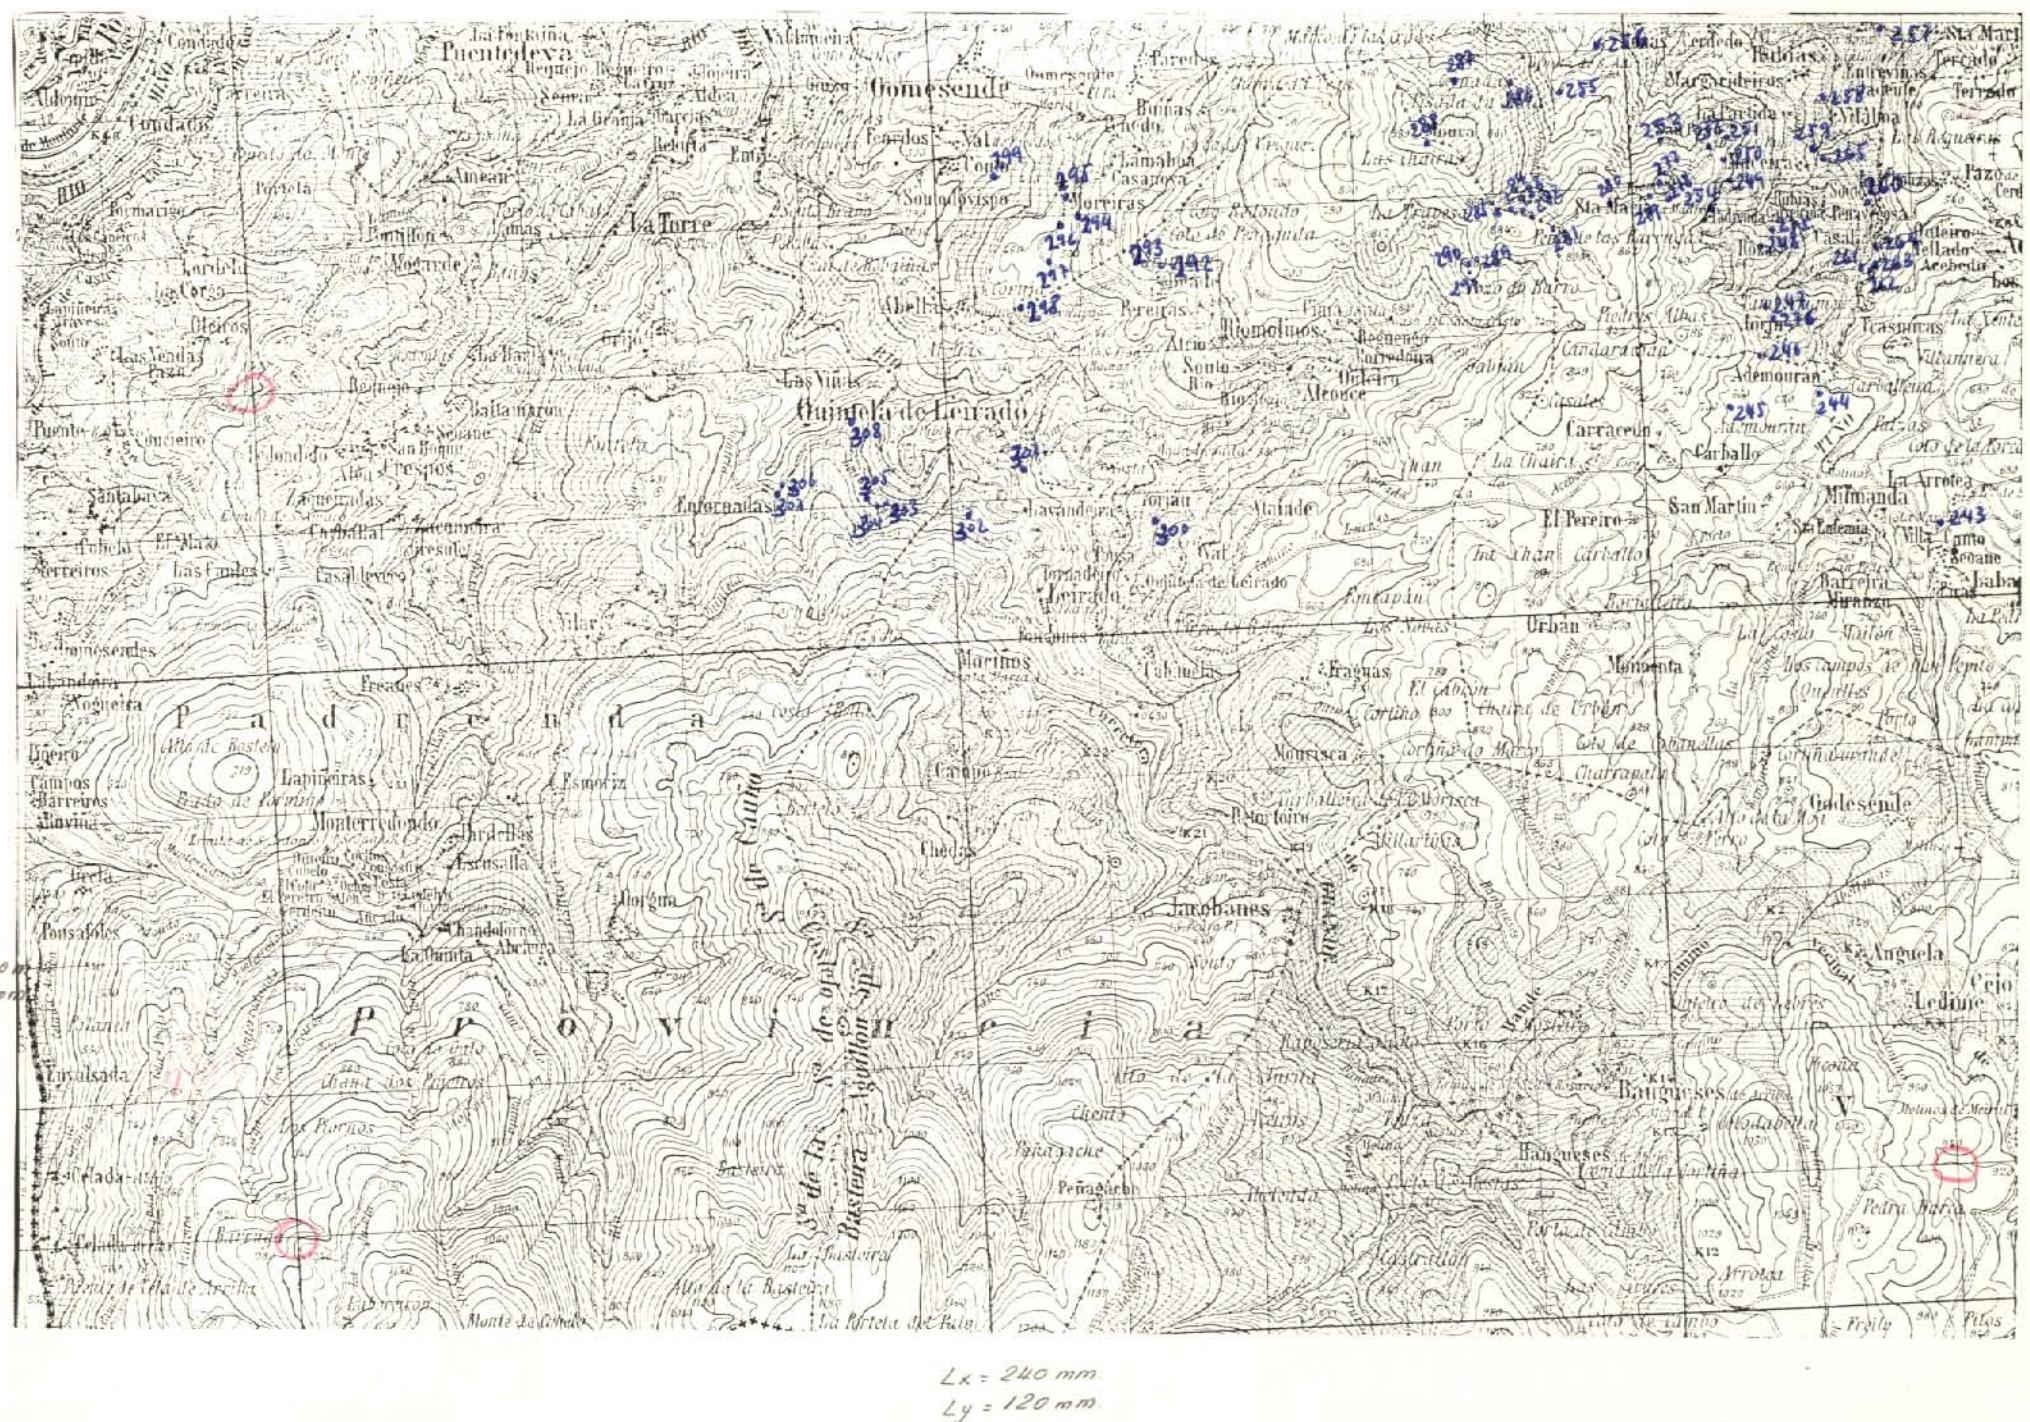

$$L_x = 240 \text{ mm}$$

DATOS A RELLENAR POR EL CONSULTOR	
Con numeros															Con un solo renglon alfabético																													
Nº DE LA ESTACION	FECHA														Burro	Medición	Cognos.	Fotografías	Pintografía	Muestreo	Sedimentos	Ramas X	Especímenes	C.14	Analisis quím.	Mineralog.	Tectónico	Paleontológico	Estratigraf.	Interc.	Paleogeog.	Hidrogeol.	Económico	Formas rocas	Instrumentos	Mejoramiento	Sedimentos	Volcánicos						
	DIA	MES	ANO	16	17	18	19	20	21	22	23	24	25	26																														
12	13	14	15	16	17	18	19	20	21	22	23	24	25	26	27	28	29	30	31	32	33	34	35	36	37	38	39	40	41	42	43	44	45	46										
243	18	9	72												1																							1						
244																																									1			
245																																										1		
246																																										1		
247																																										1		
248																																										1		
249																1	1	1																						1	1			
250																1	1																							1	1			
251																																									1			
252																																									1			
253																																									1			
254																																									1	1		
255																																									1			
256																	1	1	1																				1					
257	19	9	72	1																																					1			
258																																									1			
259																																									1			
260																																									1			
261																																									1			
262																																									1			
263																																									1			
264																																									1			
265																																									1			
275	21	9	72																																						1	1		
276																																									1			
277																																									1			
278																																									1			
279																	1	1																						1				
280																																									1			
281																																									1			
282																																									1			
283																																									1			
284																																									1			
285																																									1			
286																																									1			



MINISTERIO DE INDUSTRIA
DIRECCION GENERAL DE MINAS
INSTITUTO GEOLOGICO Y MINERO DE ESPAÑA

HC-771

PLAN NACIONAL DE LA MINERIA. MAPA GEOLOGICO NACIONAL A ESCALA 1:50.000

MAGNA

FICHA DE CONTROL DEL TRABAJO DE CAMPO MCC1

95

Datos a llenar por el Consultor										Datos a llenar por el IGME									
Nº de la hoja	Nombre	Apellido	Espacio para la realización de las mediciones	RECIBIDO	REF CONTROL	PERFORADO	VERIFICADO												
1 50 000	CONSULTOR	Página		1 2 3 4 5 6 7 8 9 10 11	71 72 73 74 75 76 77 78 79 80	MCC1	MARZO	H T											

CONFORME FIRMA
EL CONSULTOR


ESQUEMA DE NUMERACION DE LOS CUADRANTES

4	
3	2

DATOS A RELLENAR POR EL IGME

CONTROL	FECHA	OBSERVACIONES
LIBRETA DE CAMPO		
MUESTRAS. LABORATORIO		
CARTOGRAFIA		
ESTACIONES VISITADAS		
OBSERVACIONES:		

EL SUPERVISOR DEL PROYECTO

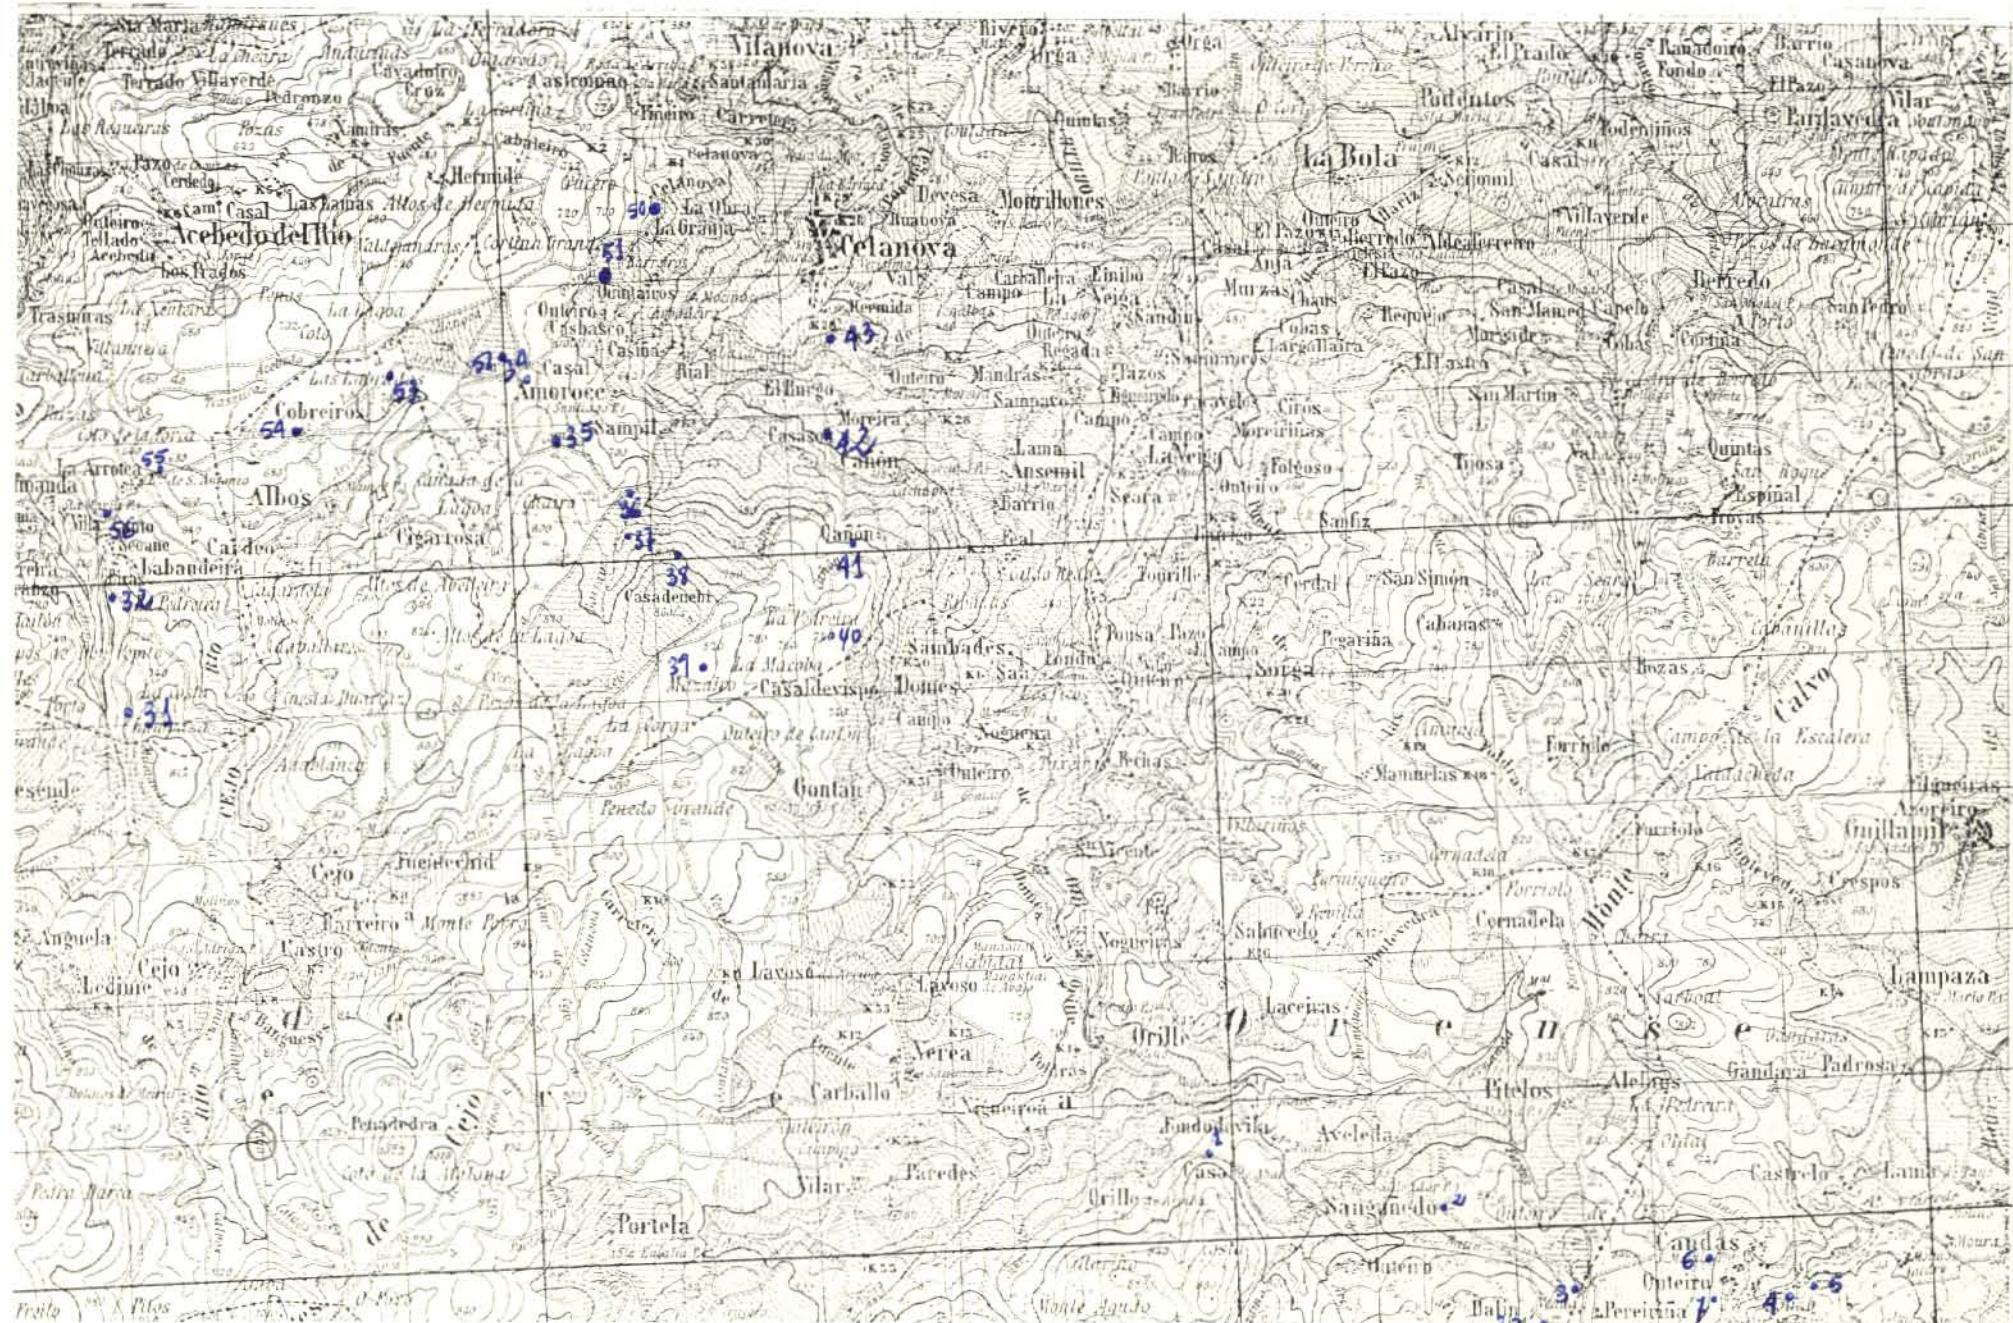

X 243.000
Y 881.000

LX = 240 MM
LV = 120 MM

Nº DE LA ESTACION	DATOS A RELLENAR POR EL CONSULTOR												
	Con numeros				Con años en cada cuadro								
	FECHA			Medición		Fotografía		Microscopio		Muestreo		Análisis químico	
	DIA	MES	ANO	Hondo	Buzamiento	Copias	Fotografías	Microscopio	Muestreo	Horno X	Especímenes	Técnico	Películas
11	3	10	72	/									
2	4	4											
3	4	4	4										
4	4	4	4										
5	4	4	1										
6	4	4	1										
7	4	4	1										
31	16	10	72										
32	11	11	4										
33	11	11	4										
34	17	10	72										
35	11	11	4										
36	11	11	4										
37	11	11	2										
38	11	11	2										
39	11	11	2										
40	11	11	2										
41	11	11	4										
42	11	11	4										
43	11	11	11										
50	23	10	72										
51	11	11	4										
52	11	11	4										
53	11	11	4										
54	11	11	4										
55	11	11	4										
56	11	11	4										

Nº DE LA ESTACION	DATOS A RELLENAR POR EL CONSULTOR												
	Con numeros				Con años en cada cuadro								
	FECHA			Medición		Fotografía		Microscopio		Muestreo		Análisis químico	
	DIA	MES	ANO	Hondo	Buzamiento	Copias	Fotografías	Microscopio	Muestreo	Horno X	Especímenes	Técnico	Películas
12	13	14	15	16	17	18	19	20	21	22	23	24	25
26	27	28	29	30	31	32	33	34	35	36	37	38	39
40	41	42	43	44	45	46	47	48	49	50	51	52	53

EL CONSULTOR DEBERÁ MARCAR SOBRE EL MAPA LAS ESTACIONES CON SU NÚMERO DE REFERENCIA EN AZUL Y LOS CORTES

REALIZADOS SOBRE EL TERRENO EN ROJO!

PARA UN CONTROL CORRECTO DE LA MARCHA DEL TRABAJO DE CAMPO EL CONSULTOR DEBERÁ ENVIAR LOS

DIAS Y MES DE CADA MES ESTAS HOJAS AL INSTITUTO GEOLOGICO Y MINERO DE ESPAÑA, DIVISIÓN DE GEO-

GRA. CIUDAD ROSAS, 23 - MADRID-3.



FICHA DE CONTROL DEL TRABAJO DE CAMPO MCC1

96

Datos a rellenar por el Consultor										Datos a rellenar por el IGME									
Nº de la hoja	Nombre del Consultor	Apellido	Página	Espec. para realizar la estación	RECEBIDO	REF CONTROL	PERFORADO	VERIFICADO											
1-50.000	CE									MCC1									

CONFORME FIRMA
EL CONSULTOR

ESQUEMA DE NUMERACION DE LOS CUADRANTES


4	1
3	2

DATOS A RELLENAR POR EL IGME

CONTROL	FECHA	OBSERVACIONES
LIBRETA DE CAMPO		
MUESTRAS, LABORATORIO		
CARTOGRAFIA		
ESTACIONES VISITADAS		
OBSERVACIONES:		

EL SUPERVISOR DEL PROYECTO

P

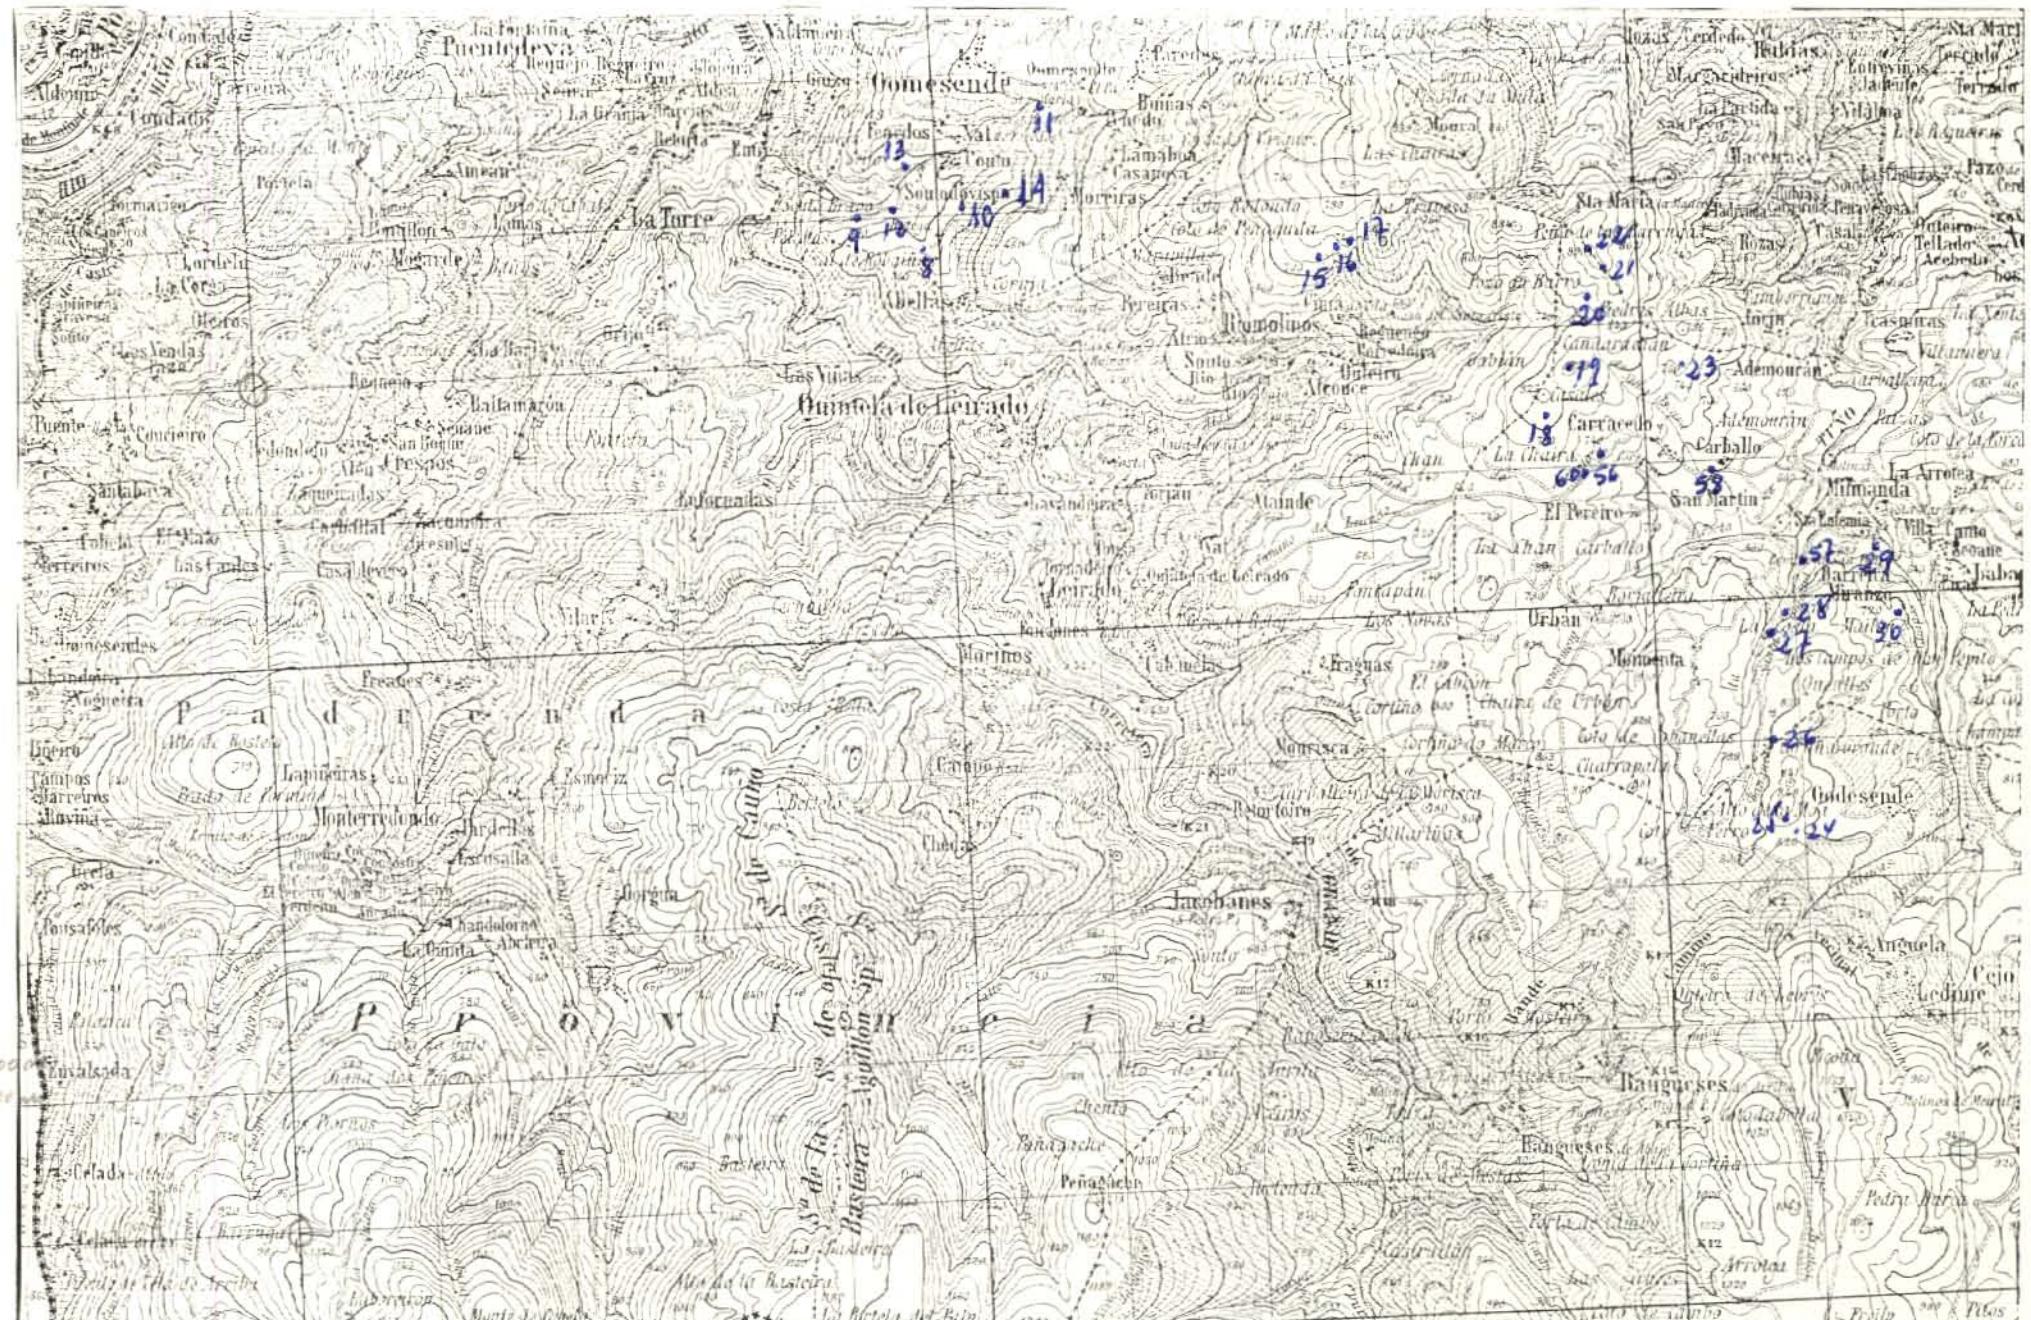

LX=240 mm

LY=120 nm

DATOS A RELLENAR POR EL CONSULTOR																								
Con números				Con signos en caso afirmativo																				
Nº DE LA ESTACIÓN	FECHA			Medición				Procedimientos				Muestras				Análisis				Tipos de lecho				
12	12	14	15	16	17	18	19	20	21	22	23	24	25	26	27	28	29	30	31	32	33	34	35	36



FICHA DE CONTROL DEL TRABAJO DE CAMPO MCC1

97

ESQUEMA DE NUMERACION DE LOS CUADRANTES

4	1
3	2

Datos a rellenar por el Consultor					Datos a rellenar por el IGME										
Nº de la hoja	Cuadrante	Con-	Pag.	Espec.	RECIBIDO	REF.	PERFORADO	VERIFICADO							
1-50.000	4	5	6	7	8	9	10	11	71	72	73	74	75	76	77
									78	79	80				

CONFORME FIRMA
EL CONSULTOR


DATOS A RELLENAR POR EL IGME

CONTROL	FECHA	OBSERVACIONES
LIBRETA DE CAMPO		
MUESTRAS. LABORATORIO		
CARTOGRAFIA		
ESTACIONES VISITADAS		
OBSERVACIONES:		

EL SUPERVISOR DEL PROYECTO

B

CE

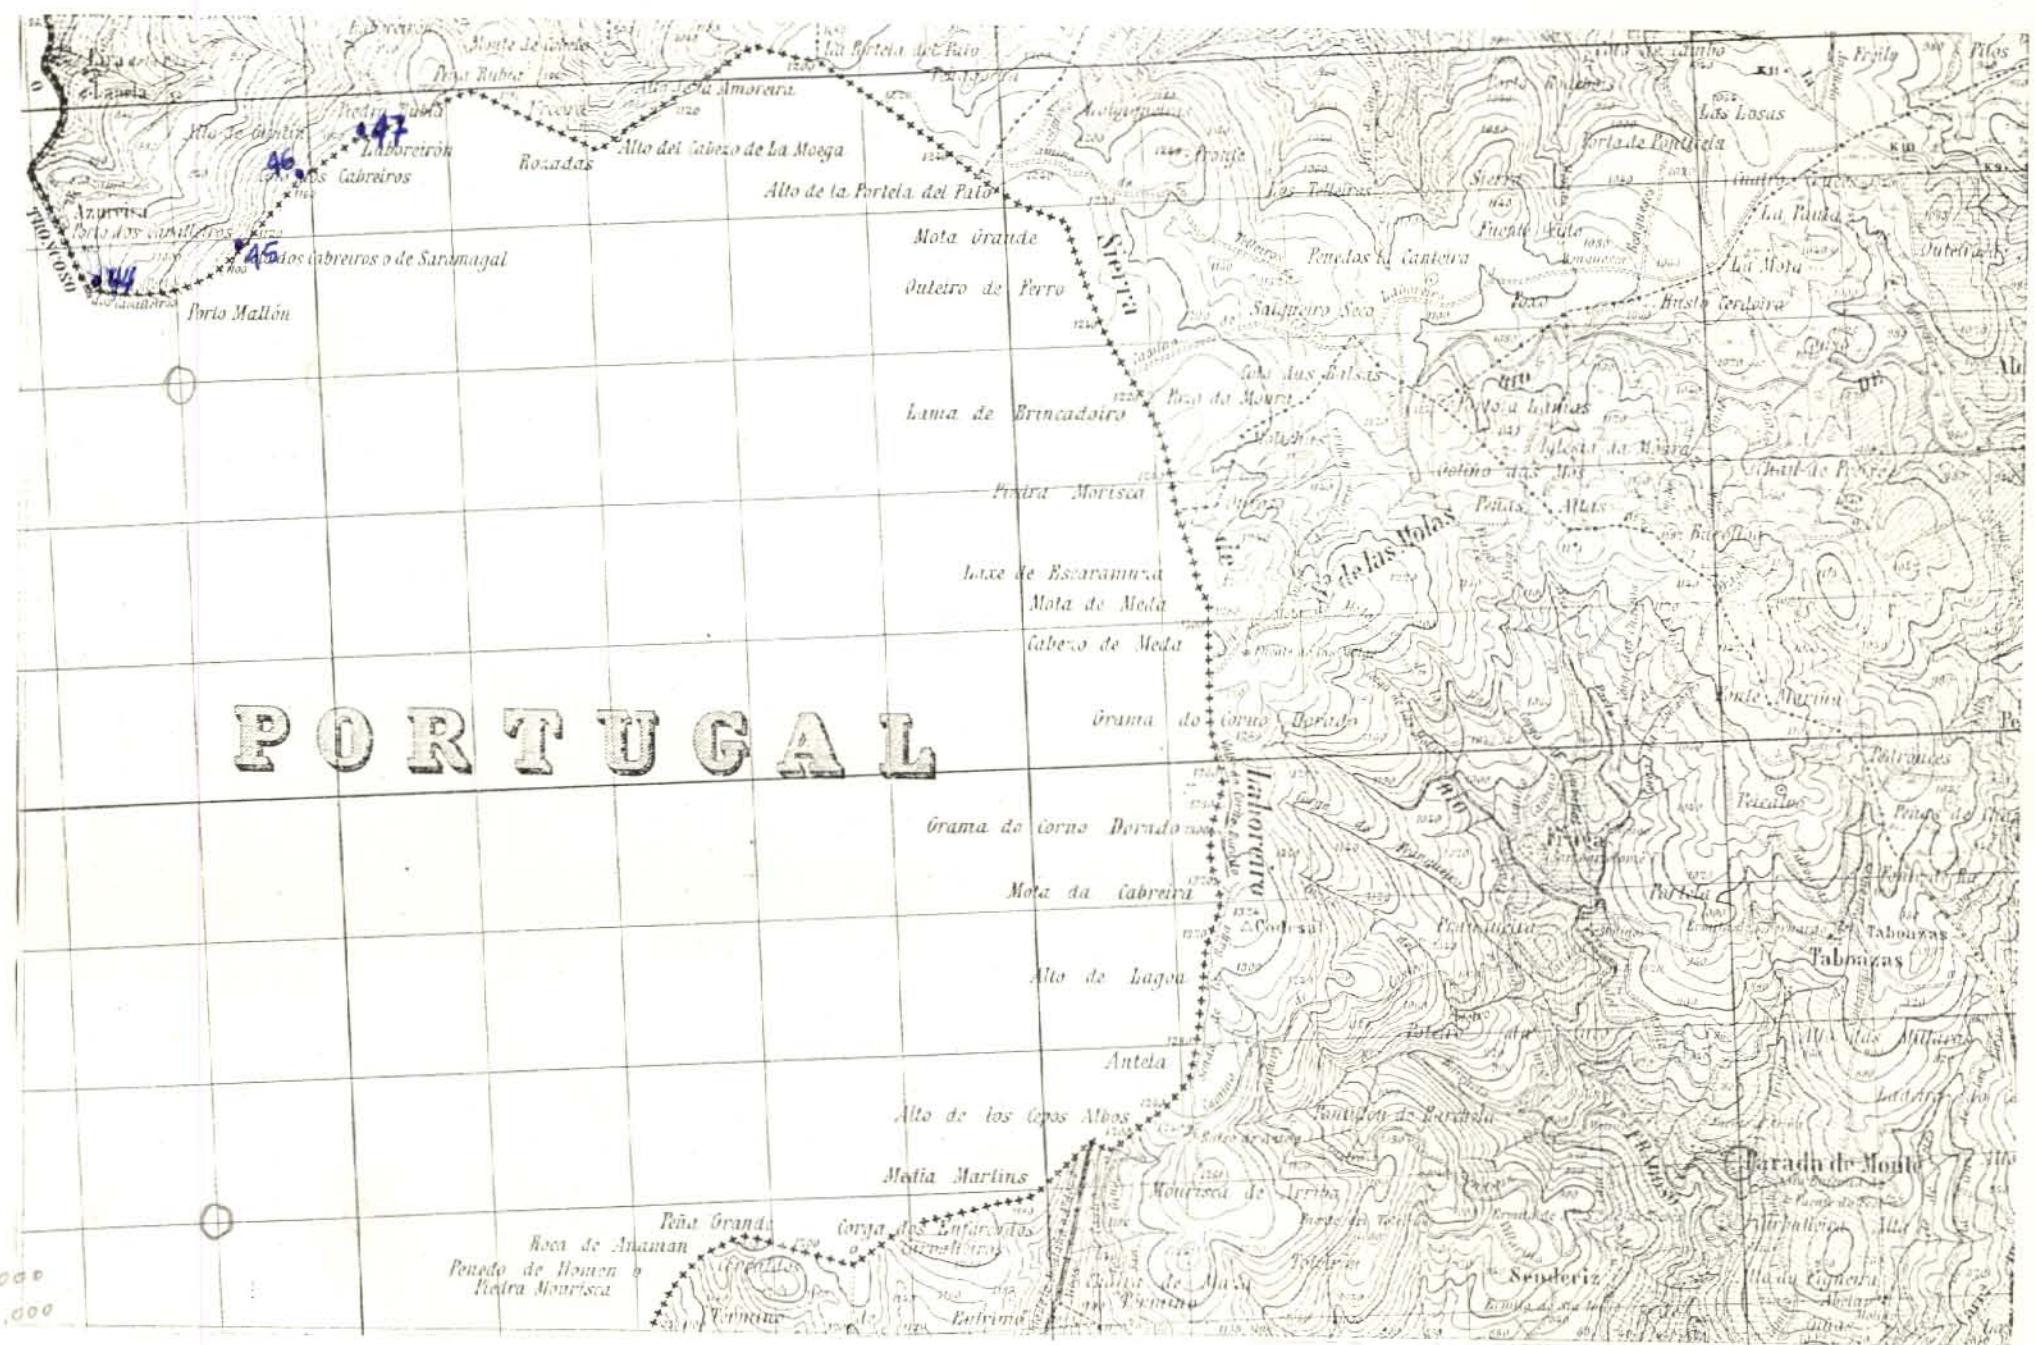

L K = 220 mm

$$L_y = 120 \text{ mm}$$

DATOS A RELLENAR POR EL CONSULTOR																																
CÓDIGO NUMERICO			EN UNAS 20 LÍNEAS																													
Nº DE LA ESTACIÓN	FECHA			Medición			Muestras			Puntajes de mentes			Tipo de muestra																			



FICHA DE CONTROL DEL TRABAJO DE CAMPO MCC1

98

ESQUEMA DE NUMERACION DE LOS CUADRANTES

4	1
X	2


Datos a rellenar por el Consultor				Datos a rellenar por el IGME													
Nº de la hoja	Nombre	Con-	Paula	Espec.	RECIBIDO	RFF	PERFORADO	VERIFICADO									
1 50.000	Consultor	Paula		realizadas	11	72	73	74	75	76	77	78	79	80	MCC1	MARZO	HT
1 2 3 4 5 6 7 8 9 10 11																	
0 6 1 2 3 1 B 1 1 J F																	

CONFORME FIRMA
EL CONSULTOR

DATOS A RELLENAR POR EL IGME

CONTROL	FECHA	OBSERVACIONES
LIBRETA DE CAMPO		
MUESTRAS. LABORATORIO		
CARTOGRAFIA		
ESTACIONES VISITADAS		
OBSERVACIONES:		

EL SUPERVISOR DEL PROYECTO

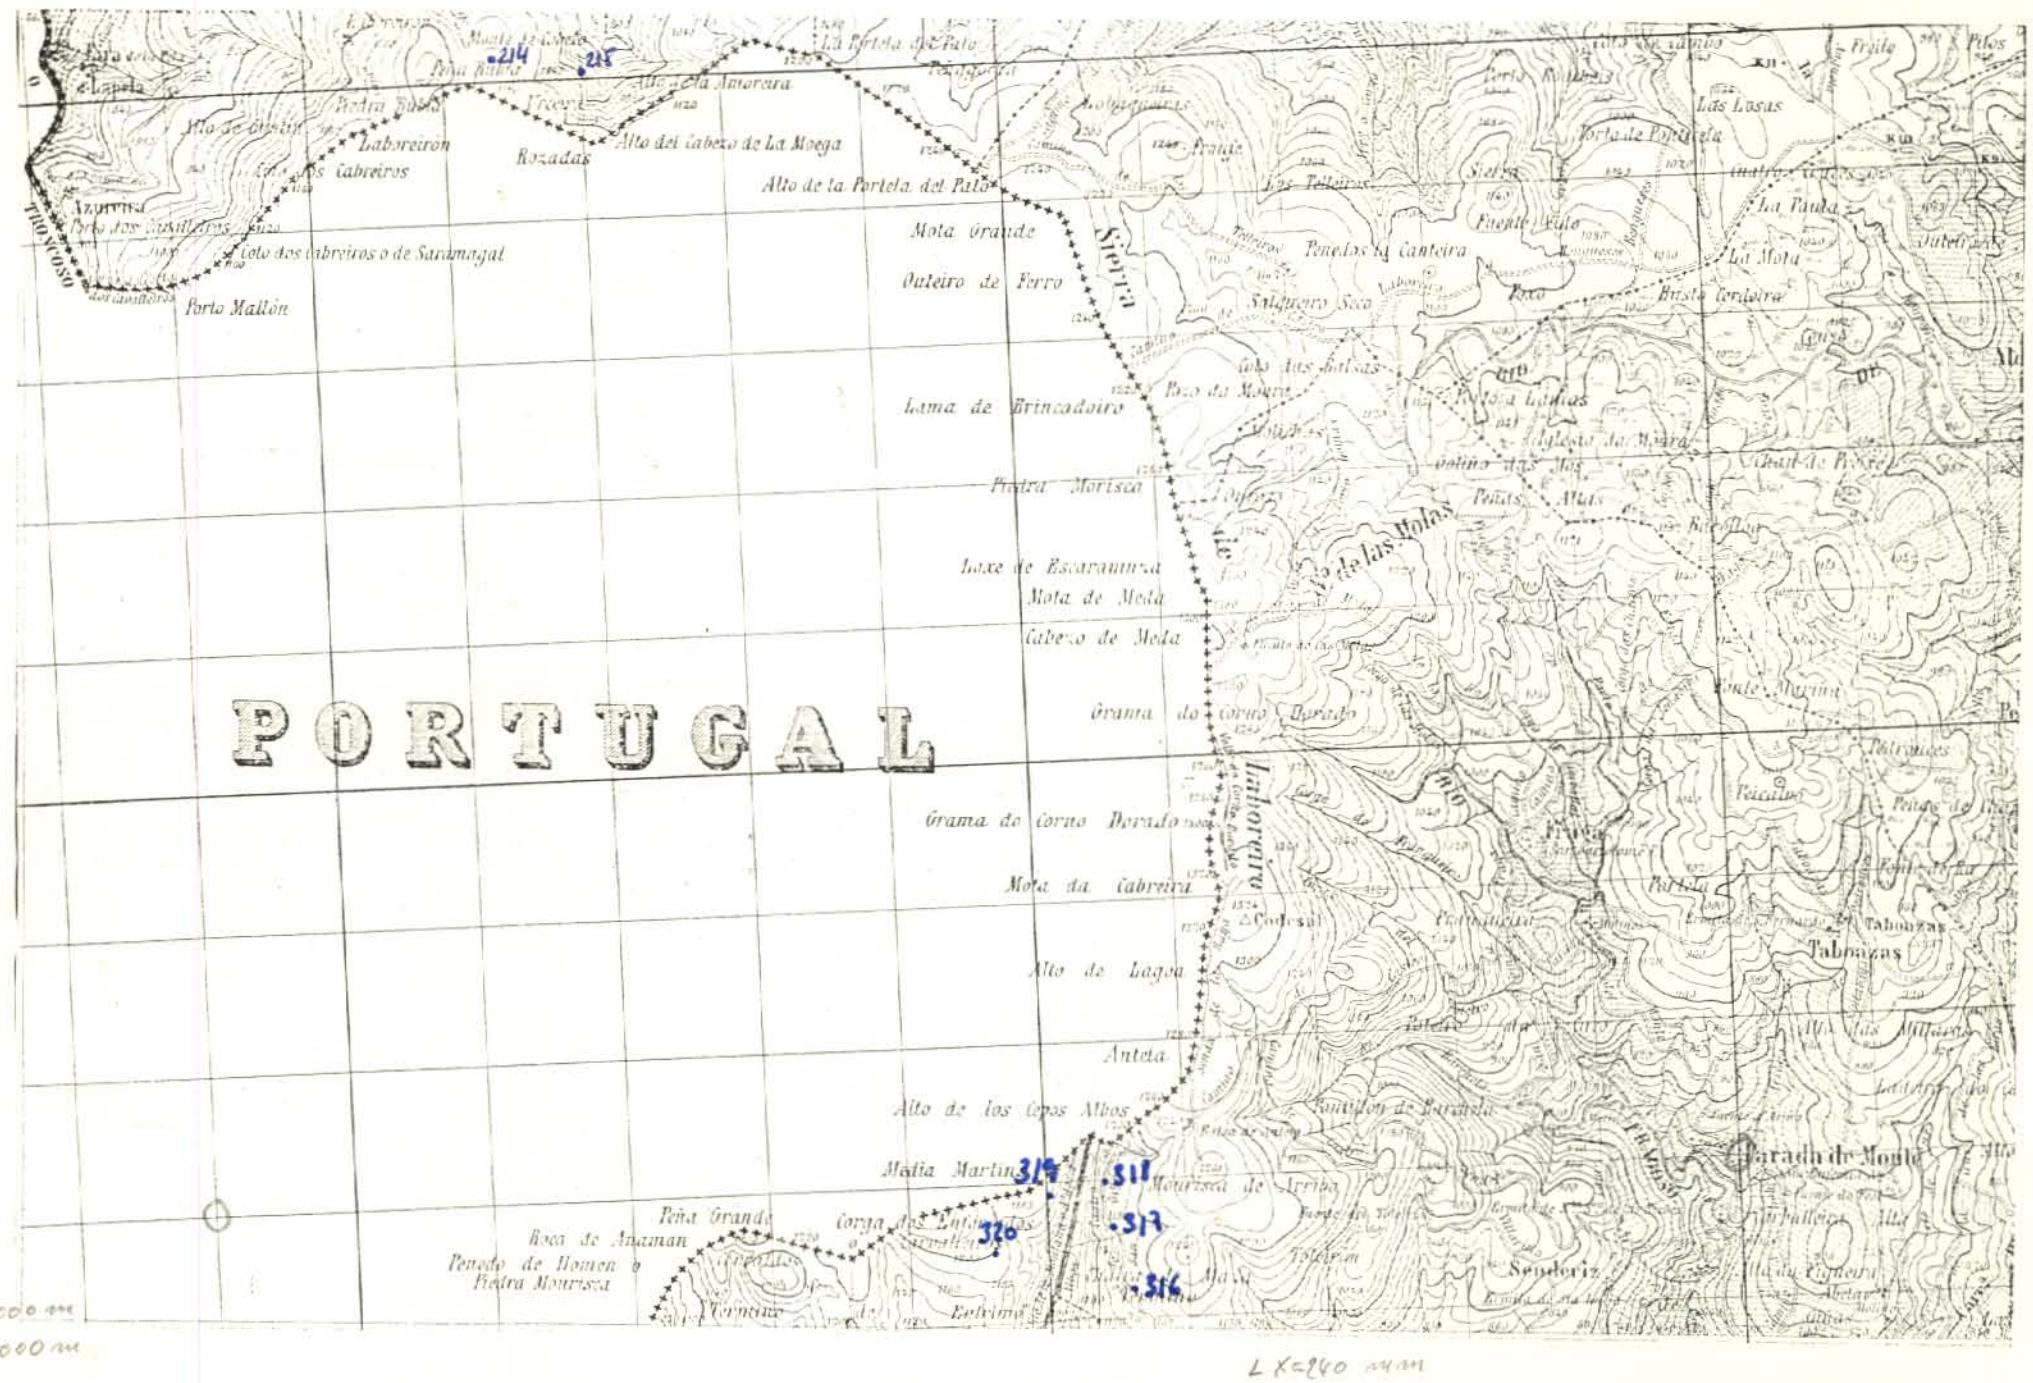

DATOS A RELLENAR POR EL CONSULTOR																									
Nº DE LA ESTACION	FECHA			Con unos x" caso atómico																					
21412	9	7	2																						
21512	9	7	2																						
31620	5	7	2																						
31720	5	7	2																						
31820	5	7	2																						
31920	5	7	2																						
32020	5	7	2																						


EL CONSULTOR DEBERÁ MARCAR SOBRE EL MAPA LAS ESTACIONES CON SU NÚMERO DE REFERENCIA EN AZUL Y LOS CORTES REALIZADOS SOBRE EL TERRENO EN ROJO.

PARA UN CONTROL CORRECTO DE LA MARCHA DEL TRABAJO DE CAMPO EL CONSULTOR DEBERÁ ENVIAR LOS DÍAS 1 Y 15 DE CADA MES ESTAS HOJAS AL INSTITUTO GEOLÓGICO Y MINERO DE ESPAÑA, DIVISIÓN DE GEOLOGÍA, C. RIOS ROSAS, 23 - MADRID-3.



FICHA DE CONTROL DEL TRABAJO DE CAMPO MCC1

Datos a rellenar por el Consultor												Datos a rellenar por el IGME											
Nº de la hoja	Nombre del Consultor	Apellido	Page	Nombre	Especie	realizó	la estación	RECIBIDO	REF	PERFORADO	VERIFICADO	RECIBIDO	REF	PERFORADO	VERIFICADO								
1 50.000								71 72 73 74 75 76 77 78 79 80	MCC1	HANOSI	HT												
0 6 1 2 4 7 3 1 2 5 F																							

CONFORME FIRMA
EL CONSULTOR

ESQUEMA DE NUMERACION DE LOS CUADRANTES

X	1
3	2


99

DATOS A RELLENAR POR EL IGME

CONTROL	FECHA	OBSERVACIONES
LIBRETA DE CAMPO		
MUESTRAS, LABORATORIO		
CARTOGRAFIA		
ESTACIONES VISITADAS		
OBSERVACIONES:		

EL SUPERVISOR DEL PROYECTO

P

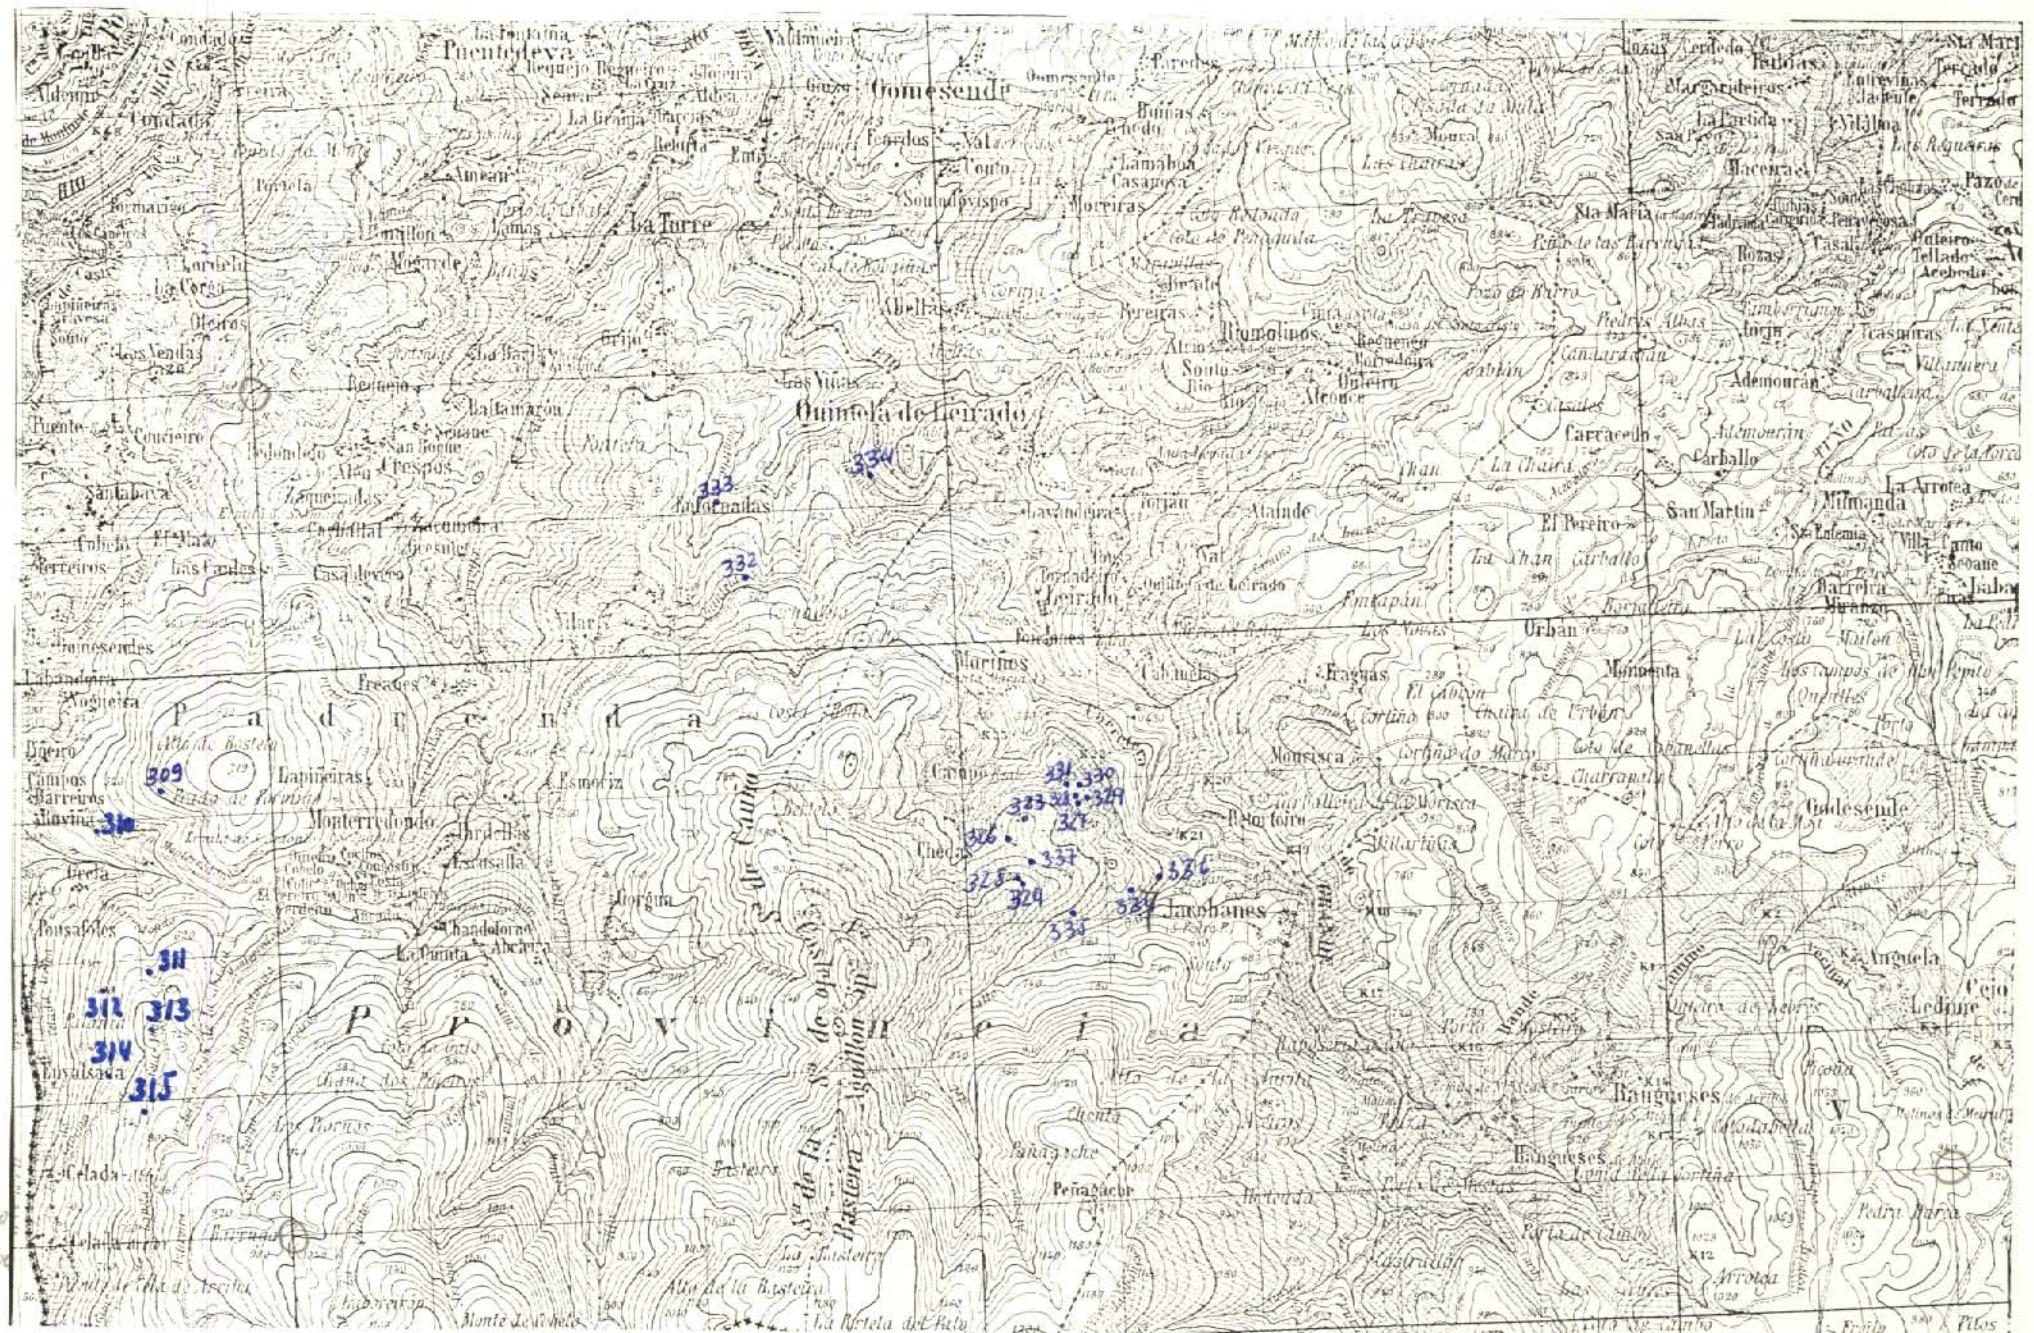

$$L = 240 \text{ mm}$$

$$L_V = 120 \text{ mm}$$



MINISTERIO DE INDUSTRIA
DIRECCION GENERAL DE MINAS
INSTITUTO GEOLOGICO Y MINERO DE ESPAÑA

HC-776

PLAN NACIONAL DE LA MINERIA. MAPA GEOLOGICO NACIONAL A ESCALA 1:50.000
MAGNA

FICHA DE CONTROL DEL TRABAJO DE CAMPO MCC1

100

Datos a rellenar por el Consultor					Datos a rellenar por el IGME				
Nº de la hoja	Nombre del Consultor	Página	Espec. realizada en las estaciones	RECIBIDO	REF. CONTROL	PERFORADO	VERIFICADO		
1 50.000			1 2 3 4 5 6 7 8 9 10 11	71	72 73 74 75 76 77 78 79 80	MCC1	MCC1		
0 6 1 2 1	I B 1 4 J F								

CONFORME FIRMA
EL CONSULTOR

ESQUEMA DE NUMERACION DE LOS CUADRANTES


4	X
3	2

DATOS A RELLENAR POR EL IGME

CONTROL	FECHA	OBSERVACIONES
LIBRETA DE CAMPO		
MUESTRAS, LABORATORIO		
CARTOGRAFIA		
ESTACIONES VISITADAS		
OBSERVACIONES:		

EL SUPERVISOR DEL PROYECTO

P

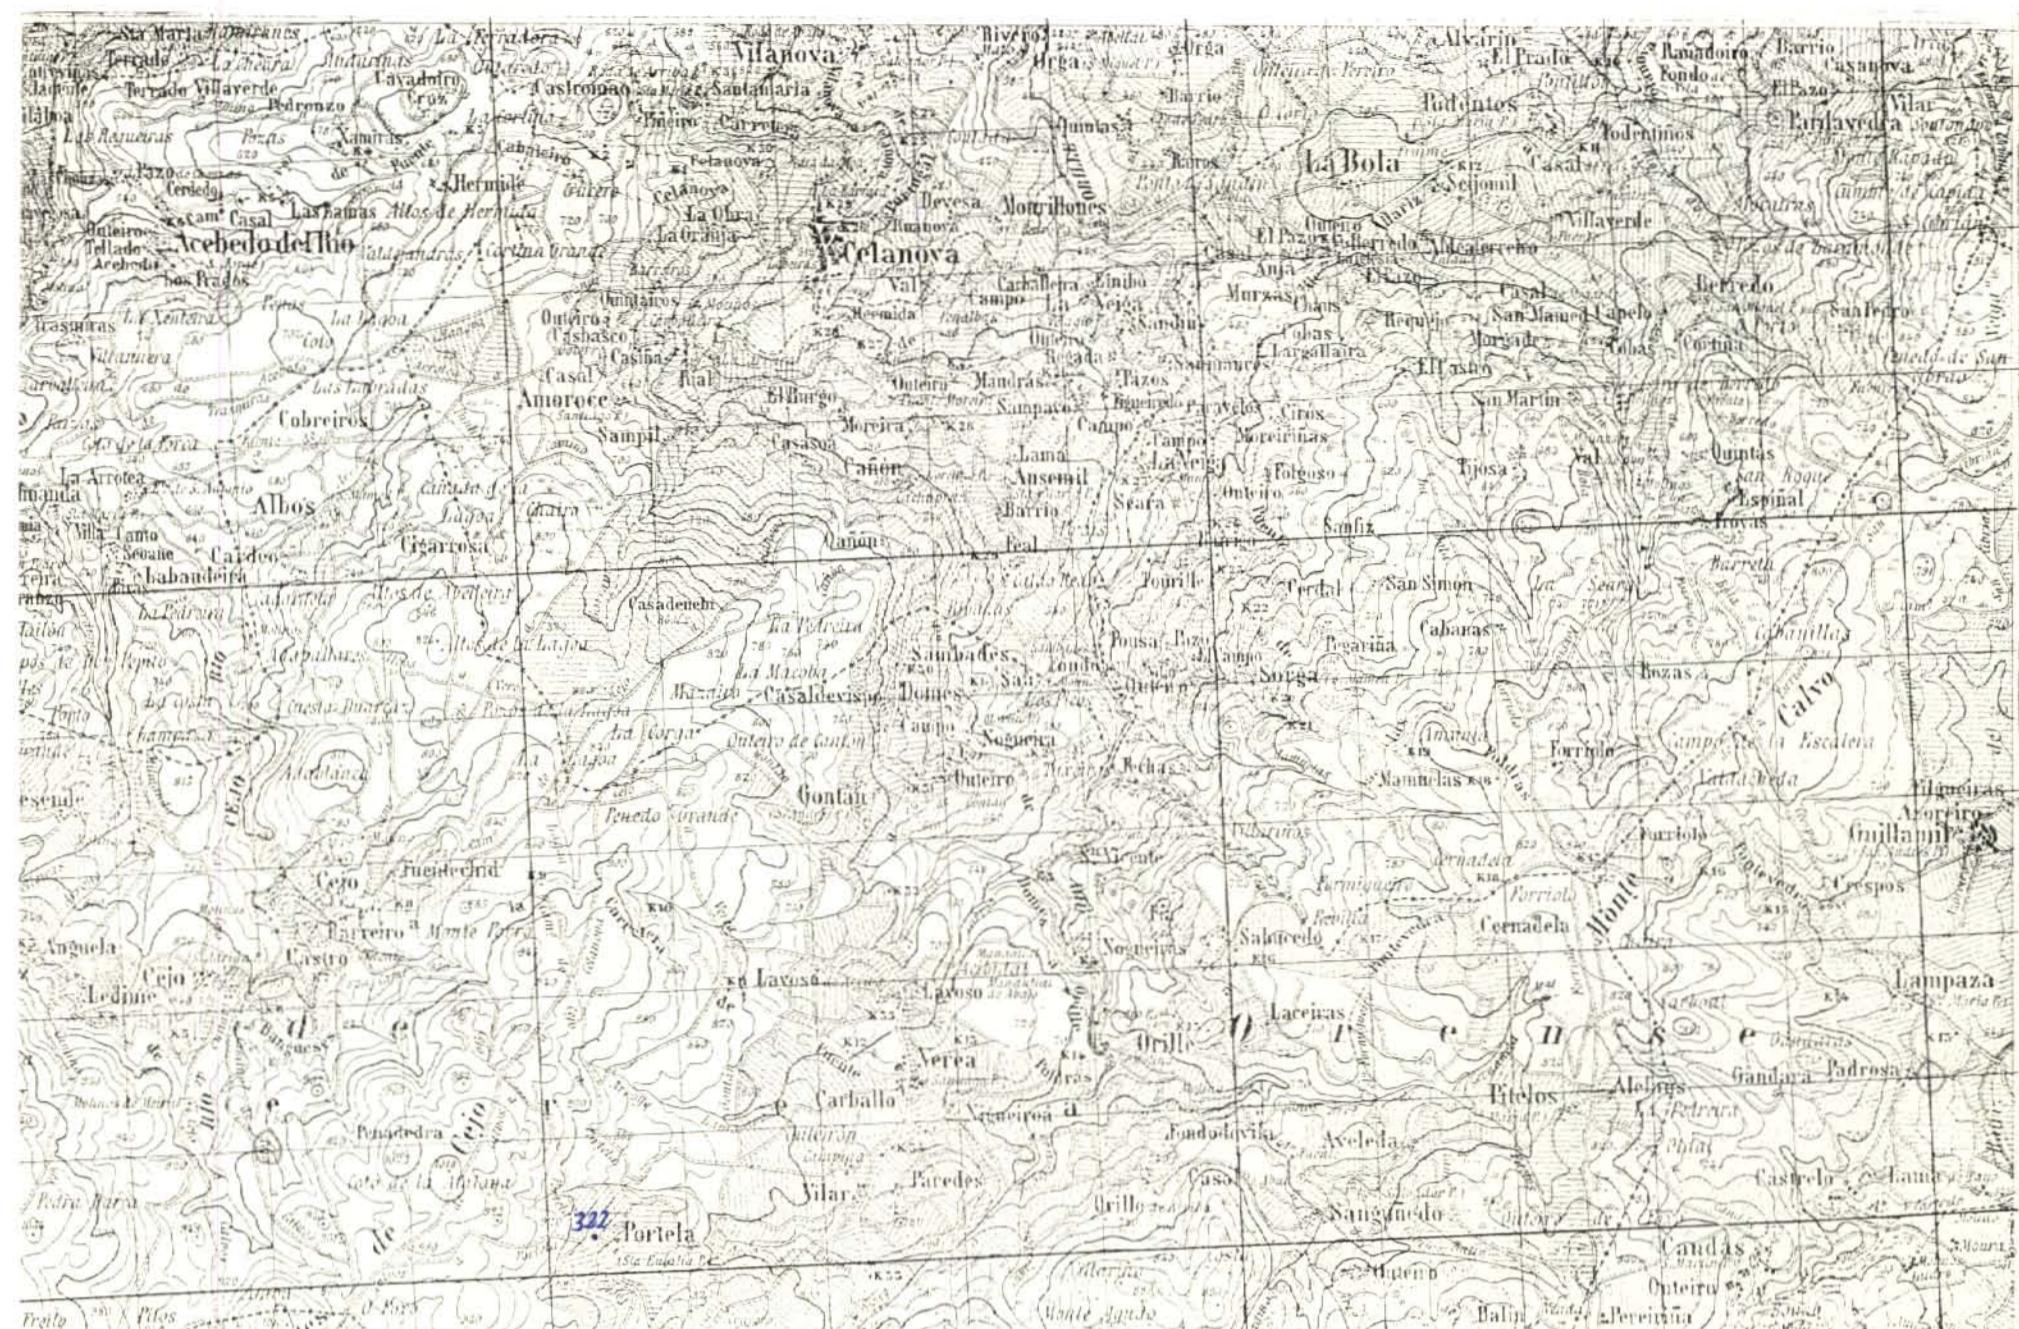

$X = 243,000$
 $Y = 841,000$

$LX = 240$
 $LY = 120$

DATOS A RELLENAR POR EL CONSULTOR											
Caja numerada											
FECHA						Caja utilizada para el informe					
NO.	DE LA	ESTACION	DIA	MES	ANO	Burdo	Medición	Grosos	Finares	Petrografia	Muestras
12	13	14	15	16	17	21	22	23	24	25	26
322	17	372	1								
12	13	14	15	16	17	21	22	23	24	25	26
322	17	372	1								
12	13	14	15	16	17	21	22	23	24	25	26
322	17	372									



FICHA DE CONTROL DEL TRABAJO DE CAMPO MCC1

Datos a llenar por el Consultor										Datos a llenar por el IGME										
Nº de la hoja 1-50.000	Quadrante	Con- sultor	Pag- na	Espec- realiz- la es- tación	RECIBIDO	REF CONTROL	PERFORADO	VERIFICADO												
1	2	3	4	5	6	7	8	9	10	11	71	72	73	74	75	76	77	78	79	80
0	6	1	2	2	1	B	1	3	3	F	MCC1									

CONFORME
EL CONSULTOR

FIRMA

ESQUEMA DE NUMERACION DE LOS CUADRANTES

4	1
3	X

DATOS A RELLENAR POR EL IGME

CONTROL	FECHA	OBSERVACIONES
LIBRETA DE CAMPO		
MUESTRAS. LABORATORIO		
CARTOGRAFIA		
ESTACIONES VISITADAS		
OBSERVACIONES:		

EL SUPERVISOR DEL PROYECTO



$X = 242,000$
 $Y = 832,000$

$LX = 240$
 $LY = 120$

Con números												Con nros en caso afirmativo																									
No. DE LA ESTACION	FECHA			Medición			Muestras			Analisis quim.			Radios X			Especímenes			C14			Tridimensional			Páleomagnéticos			Puntos de interés			Estratigráficos						
	DIA	MES	ANO	Rumbo	Buzamiento	Crono	Petrografia	Mineral	Microscopio	Sediment	Analisis quim.	Numeros	Tridimensional	Páleomagnético	Intern	Uso	Hidrogeol.	Económico	Forniente	Mineral	Microscopio	Sediment	Voladizo	Mineral	Microscopio	Sediment	Tardío	Intern	Uso	Hidrogeol.	Económico	Plutónico	Metám	Sediment	Voladizo		
321	11	72																																			
338	11	11	72																																		
339	11	11	72																																		
340	11	11	72																																		


EL CONSULTOR DEBERA MARCAR SOBRE EL MAPA LAS ESTACIONES CON SU NUMERO DE REFERENCIA EN AZUL Y LOS CORTES REALIZADOS SOBRE EL TERRENO EN ROJO.

PARA UN CORRECTO DE LA MARCHA DEL TRABAJO DE CAMPO EL CONSULTOR DEBERA ENVIR LOS DIAZ Y TIPO DE CADA UNO DE ESTOS HOJAS AL INSTITUTO GEOLOGICO Y MINERO DE ESPAÑA DIVISION DE GEOGRAFIA C/ RIOS ROSAS 23 - MADRID.