



Ministerio de Industria
Instituto Geológico
y Minero de España

Ministerio de Agricultura
I.R.Y.O.A.

INFORME OFICIAL DEL INSTITUTO GEOLOGICO Y MINERO DE ESPAÑA
CANT. N° 2115
HOJA P - 617/6

INSTITUTO NACIONAL DE COLONIZACION

Sondeo: «Casa Colorada»	N.º 2116
T.º Municipal Albacete	Emp. 2.2.72 Terminó 2.7.2 Sondá 2.7.4
Prof. prevista mts.	Visitas 2.4.72 a 24.40 m.

SITUACION

Hoja topográfica / octante Pártido nº 819 / Cota 850 ± 10 m.
Coordenadas $1^{\circ}59'15'' E - 38^{\circ}47'25'' N$ Fot. n.º roll
Referencias topográficas ~~Análogamente a 1 km al N de la Casa Colorada~~
~~y a unos 20 m al E del camino que parte del P.K 276,100 de la Ctra.~~
Acceso Madrid-Cartagena a las Casas del Conde

INFORME FINAL

(Se adjunta plano de situación y columna)

1. GEOLGIA REGIONAL

2. CARACTERISTICAS HIDROGEOLGICAS GENERALES

No se hará aquí el desarrollo de estos capítulos por evitar la repetición y extensión que ello requiere, remitiendo su lectura a la memoria RESUMEN Y COMENTARIO DE LOS SONDEOS REALIZADOS POR EL IRYDA DENTRO DEL TRIANGULO ALBACETE-ALMANSA-HELLIN.

3. CARACTERISTICAS ESPECIFICAS DE LA PERFORACION

3.1 Datos de emplazamiento y perfil litológico

Geología. Como se puede apreciar en el plano de situación existen en esta zona una serie de alineaciones montañosas de pequeña altitud, orientadas en la dirección NE-SW: Cuerda del Cid, Cuerda del Ballestero, Cuerdas de Balsain, Loma de Las Ramblas, Sierra de la Venta, constituidos por las dolomías de la "formación Chorro" y limitadas por fallas normales con la misma dirección. Es una zona de pliegues suaves, con escaso buzamiento, donde domina la estructura de "Tejas de piano".

Las dolomías del Dogger, como se ha dicho constituyen las crestas de las alineaciones, estando flanqueadas por la "formación Lorente", con su base típica de calizas microcristalinas y nodulosas beige-rosadas, con fauna del Oxfordense superior seguidas por margas y margocalizas grises del Kimmeridgiense.

En el fondo de los sinclinales aparecen las formaciones blandas del Cretácico inferior en "fauces Weald-Urrillas", constituidas fundamentalmente por arenas y margas de tonos abigarrados. Existen también unos pequeños alloramientos con espesor y algunos de Mioceno margoso.

Todos estos materiales quedan recubiertos en gran parte por un Cuaternario o Pliocuaternario, que ocupa la mayoría de la superficie de la zona y que se ha debido formar, en gran parte, a expensas de los materiales blandos del Jurásico superior, y Cretácico inferior.

Emboquilla el sondeo en el extremo suroeste del cerro de 933 metros de cota que constituye la Sierra de la Venta. Este cerro junto con el del vértice 953 (Calzada), constituyen los flancos de un anticlinal cuyo náculo, formado sin duda por las dolomías del Dogger, se ha hundido a causa de dos fallas normales paralelas, quedando recubierto por depósitos cuaternarios y miocenos. Es en el lóbulo levantado de la falda que limita por el NW esta sierra, dónde se sitúa el sondeo emboquillando sobre calizas de la base de la "formación Lorente".

Estas calizas se cortan hasta el metro 4,70. Se trata de unas calizas microcristalinas, de color beige rosado con restos de Belemnites, Crinoides y Ammonites que en superficie se encuentran algo alteradas. También se encontró abundante microfauna, que sirve para datarla como Oxfordiense superior.

Seguidamente se penetró en las dolomías de la "formación Chorro", de color beige a gris, a veces rojizo, de grano medio a grueso, más fino hacia la base y que presentan una pegata blanca intersticial que es más abundante hacia los metros 24-35, 44-45, 81-85, 147-152, 159-168, 175-187, y 194-197. En general se encuentran muy fracturadas y con señales de circulación de agua. Hacia los metros 71; 90,40 y 224 hubo pérdidas de todo, siendo total en este último metro.

3.2 Desenvolvimiento de la perforación


de lodos, no pudiéndose recuperar, por lo que se extrajo un testigo de 0,40 metros y se dió por finalizada la perforación.

El nivel de lodo quedó en 93,50 metros. Se valvuleó ininterrumpidamente hasta que el agua salió clara, quedando el nivel en el metro 175.

Se entubó con tubería de plástico de 2 1/2", provista de agujeros, hasta el metro 225. Esta tubería debió romperse durante la operación, por lo que posteriormente se extrajo y se volvió a entubar, en toda la longitud del sondeo, con tubería de chapa de 80 mm de diámetro rajada del metro 213 al 223.

3.3 Características hidrogeológicas de la obra

El objeto de este sondeo era el de establecer un plezómetro para control de la "formación Chorro", en esta zona, quedando el N.P a la cota 675 (Hay que tener en cuenta que la cota de emboquilladura se ha tomado del mapa topográfico a escala 1:50.000, y por lo tanto el error propio del mapa hay que añadir el error cometido en la estimación de dicha cota).

Si se comparan los sondeos de ésta zona, se puede observar que el sondeo 2010 (La Guardia del Ballester) y el 2143 (Balsaín), presentan un N.P muy semejante, cuya cota es de unos 670 metros, y están además emplazados sobre la misma estructura.

El sondeo 2116 presenta una cota de N.P de unos 675 metros, el cual, en principio parece lógico relacionarle con los dos sondeos anteriores, pues aunque entre la estructura en que se emplazan dichos sondeos y la del 2116, aparecen una serie de fallas normales, paralelas pero que no creemos que constituyan barreras hidrogeológicas.

Al E y SE de estos tres sondeos se encuentra el "compartimento de la Tederal", el cual, aunque presenta una cota de N.P. de unos 676 metros, por la que se podría suponer está relacionado con estos sondeos, por la presencia de la "formación Madroño" en el núcleo del anticlinal de las sierras de Abenuz y Navajuelos (véase Informes finales de los sondeos 1967, 2009, 2054 & 2129), hay que pensar que esta formación debe representar entre ambos grupos una barrera local que dificulta la comunicación hidrológica. No hay que descartar la posibilidad que esta comunicación exista en el extremo más septentrional de la divisoria entre ambas zonas.

Con el que sí parece estar relacionado, de una manera más ó menos evidente, este grupo de sondeos es con el "compartimento de Polepe" (sondeos 1923, 2027, 2094), hacia cuya zona parece que se dirige un eje de drenaje, más ó menos paralelo a las sierras de Abenuz y Navajuelos.

Hacia el N y NW parece ser que entre esta zona y la de Pozo Cañada a Albacete, puede existir un umbral hidrogeológico, cuya causa pedrfa atribuirse a la presencia de la "formación Madroño" en el flanco SE de la Sierra de Ontalfla.

Todo esto no son más que suposiciones, por otra parte no basadas en datos muy fidedignos, con las que sólo se pretende tratar de dar un pequeño esquema hidrogeológico donde encajar el sondeo que estamos comentando, y que en la citada memoria-resumen de los sondeos de la zona trataremos con mayor amplitud.

Se acompaña del informe sobre el análisis micropaleontológico de las muestras seleccionadas de la columna.

Se ha consultado para la realización de este informe el: "Estudio hidrogeológico de la comarca Cazorla-Hielin-Yécla. Informe de recopilación y síntesis (Diciembre 1971)", y de cuya cartografía se ha tomado el plano de situación, y la Tesis Doctoral de E. Fourcade: "Le Jurassique et le Crétace aux confins des Chaines Bétiques et Iberiques" (1970).

Se visitó la obra el 12-4-72 ya finalizada la misma.

Madrid 24 de Noviembre de 1972

El Geólogo Autor del Informe

VGB2

El Ingeniero

P.V.

Ramón Ruiz

Fdo. Juan E. Coma Guillén


Miguel del Pozo

Fdo. Miguel del Pozo

ESTUDIO MICROPALEONTOLOGICO DE 1 MUESTRA DEL
SONDEO DE COLONIZACION S 2116 HOJA 817 "CASA CO-
LORADA"

3 m Caliza microcristalina pardo blanquecina

Lámina transparente: biomicrita con intraclastos, espon-
jas, ostrácodos, Cluras, Gasterópodos, Ophthalmídidos
y protoglobigerinas.

Oxfordense Superior.

Madrid 4 de Marzo de 1972



Fdo. José Luis Saavedra



INSTITUTO NACIONAL DE COLONIZACIÓN
PARQUE MAQUINARIA AGRICOLA

Sondeo: "CASA COLORADA"

Término municipal: ALBACETE.

Propietario:

Longitud: $01^{\circ}59'15''E$ Latitud: $38^{\circ}43'25''$ Altitud: 850 m

Nombre de la finca:

Nombre del propietario:

Marcado por: E-H-C-H-Y.

Nº R.M.A. 2116

SONDA: 2-3-4

INICIACION: 12-II-72


TERMINACION: 9-III-72

Madrid de los
El Ingeniero Agrónomo

Control geológico

M. del Poco

PI-Q = PLIO-CUATERNARIO, -M = MIOCENO, -C1-2 = CENOMANIENSE-TURONENSE (TOBARILLAS), -GW = APTIENSE-
-ALBIENSE (QUESADA-FRANCO), -J4 = OXFORDIENSE SUP-KIMMERIDIENSE INF. (LORENTE), -J3 = DOGGER (CHORRO)
-J2 = LIAS MEDIO-SUPERIOR. (MADRÓN-O-COLLERAS).

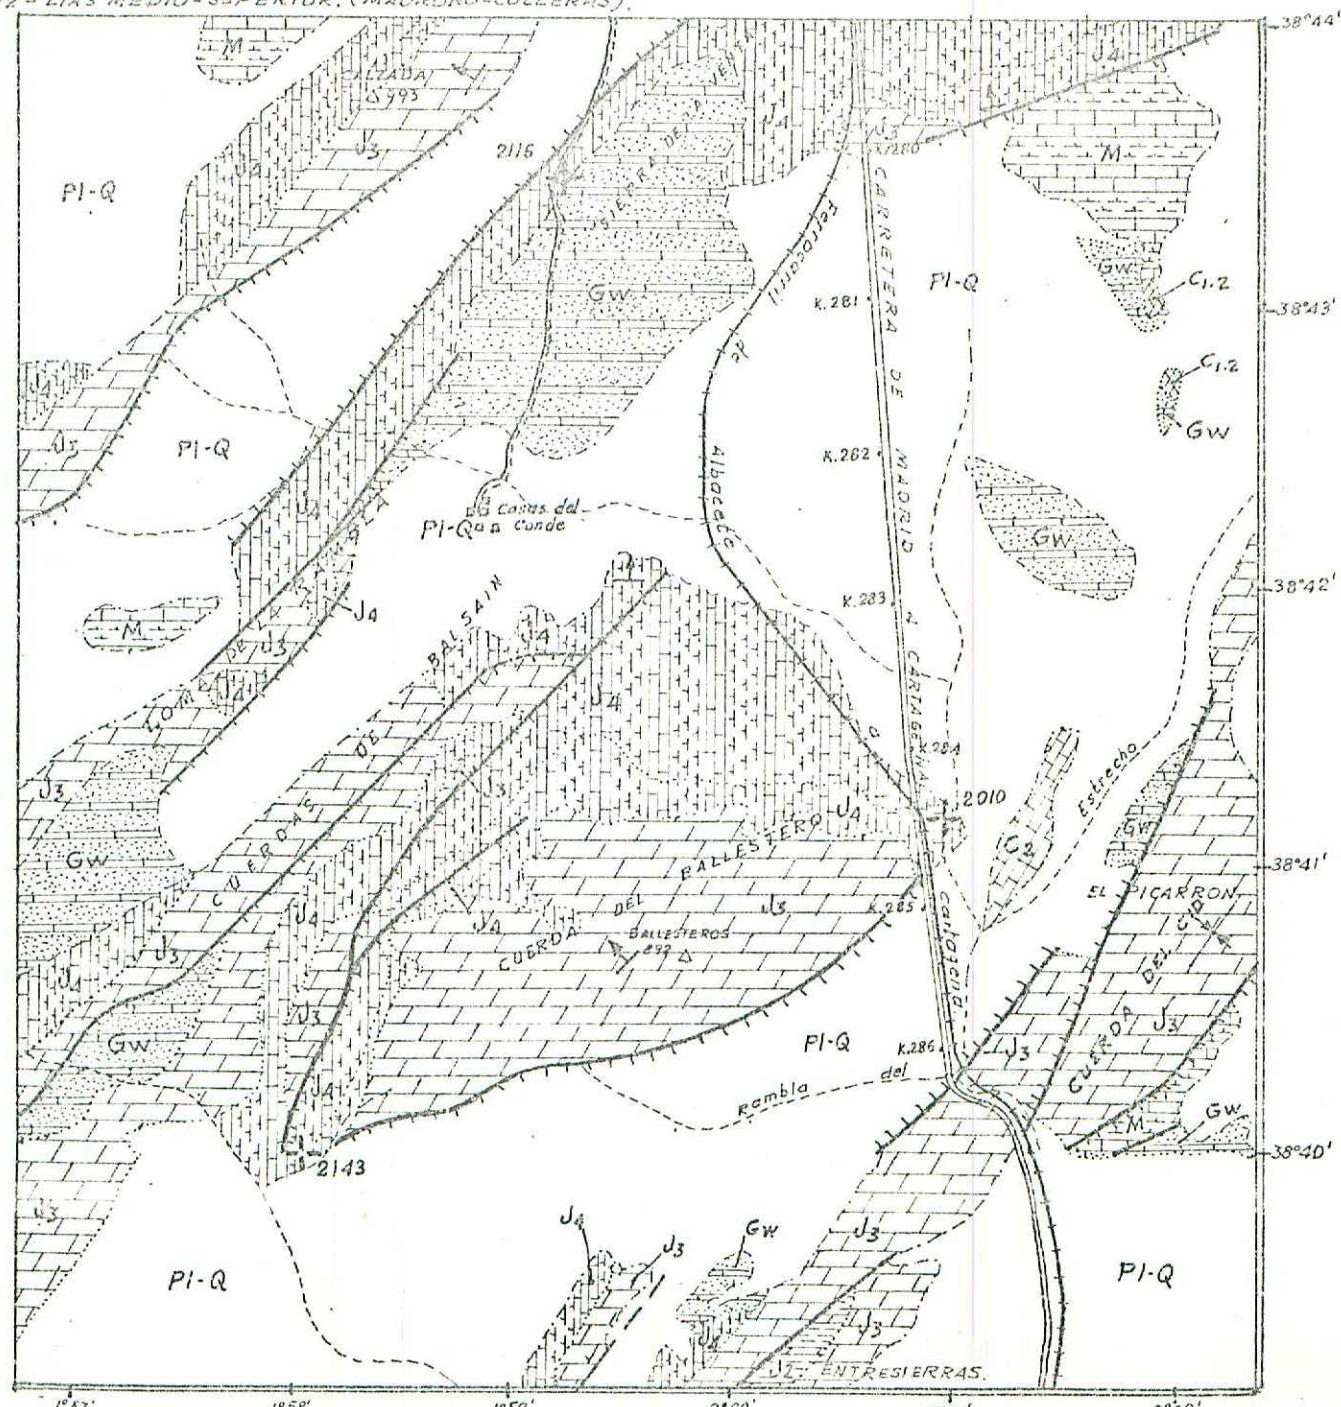

ESCALA 1:50.000

	CONGLOMERADO BRECHA		CALIZA ARENOSA CALCILITITA		PIRITA
	ARENA ARENISCA		CALCARENITA CALCIRUDITA		HALITA
	ARENISCA CALCAREA ARENISCA CUARCITICA		CALIZA POLITICA-PISOLITICA PSEUDO BRECHA		GLAUCONITA
	ARENISCA ARCILLOSA LIMOLITA		CALIZA ARRECIFAL MODULOS DE SILEX		FELDESPATOS
	ARCILLA PIZARRA		DOLOMIA CALIZA DOLOMITICA		MOSCOVITA
	ARCILLA ARENOSA PIZARRA CARBONOSA		YESO Y ANHIDRITA SAL		BIOTITA
	ARCILLA MARGOSA MARGA		ROCAS PLUTONICAS ROCAS EFUSIVAS		CARBON
	CALIZA CALIZA ARCILLOSA		ROCAS METAMORFICAS		FOSFATO
					CONCRECIONES FERRUCINOSAS
					SIDERITA
					MICROFOSILE EN GENERAL
					MACROFAUNA EN GENERAL
					RESTOS DE PLANTAS

ACUIFERO

ACUIFUGO

Completado:

SE EXTRAEN 0,40 mts DE TESTIGO - DOLOMIAS
FISURADAS CON CEMENTACIONES DE CALCITA. -
VALVULEO -30°. N° 1' = 93'50.. N-2" = 125 mts.
ENTUBA CON 80 m/m Ø - 224,40 mtrs.

INSTITUTO NACIONAL DE COLONIZACION
PARQUE MAQUINARIA AGRICOLA

PERFIL LITOLOGICO

Sondeo: "CASA COLORADA"

Tº Municipal: ALBACETE.


Hoja / octante 817 16 N° P.M.A. 2116

Coordenadas: 01° 59'15" E - 38° 43'25" S

Altitud: 840 ± 10 El Ingeniero Agronomo

NL	m.	Observaciones
		DURAS.
10		MUY DURAS.
20		
30		
40		
50		
60		

Prof y diámetro
Entub. Perf.

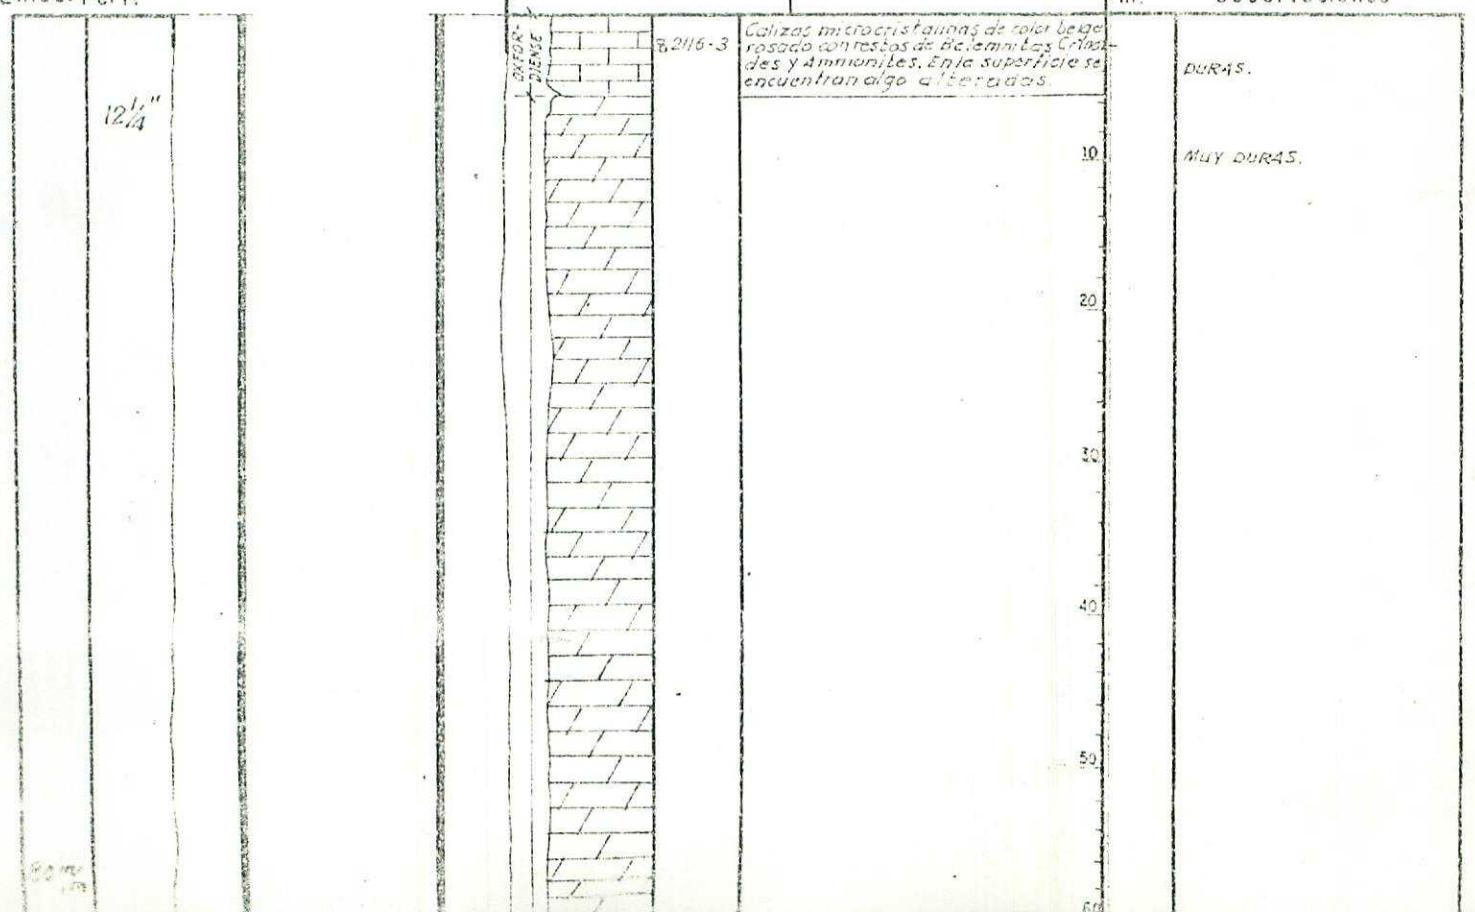


PIERDEN LOS LODOS, VUELVEN A
SALIR A LOS 51.

ROTURA DE TRANSMISION DE
LA MESA ROTACION.

PIERDIDA DE LODOS, SALEN INME-
DIATAMENTE.

Dolomías de color beige a gris, a veces rojizo, de grano medio a grueso, más fino hacia la base.
Presentan una pasta blanca ⁹⁰ intersticial formada por polvo y fragmentos finos de dolomías más abundante hacia los metros 34-35, 44-45, 81-85, 147-152, 159-163, 175-87 y 194-197. Se presentan generalmente fracturados y con señales de circulación de agua. Hacia los metros 71, 90, 40 y 224 hubo cese total de ¹⁰ dolo, siendo total en este último metro.

R D O G E E

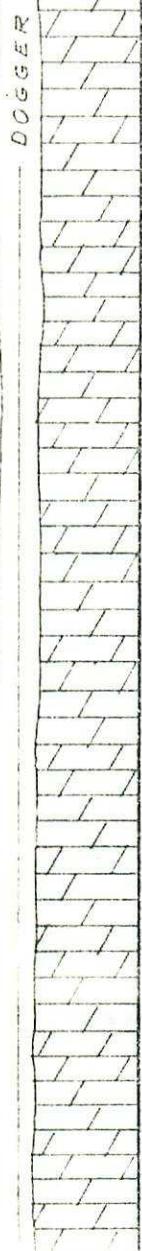

70

80

90

100

110

120

130

140

150


160

170

180

190

200

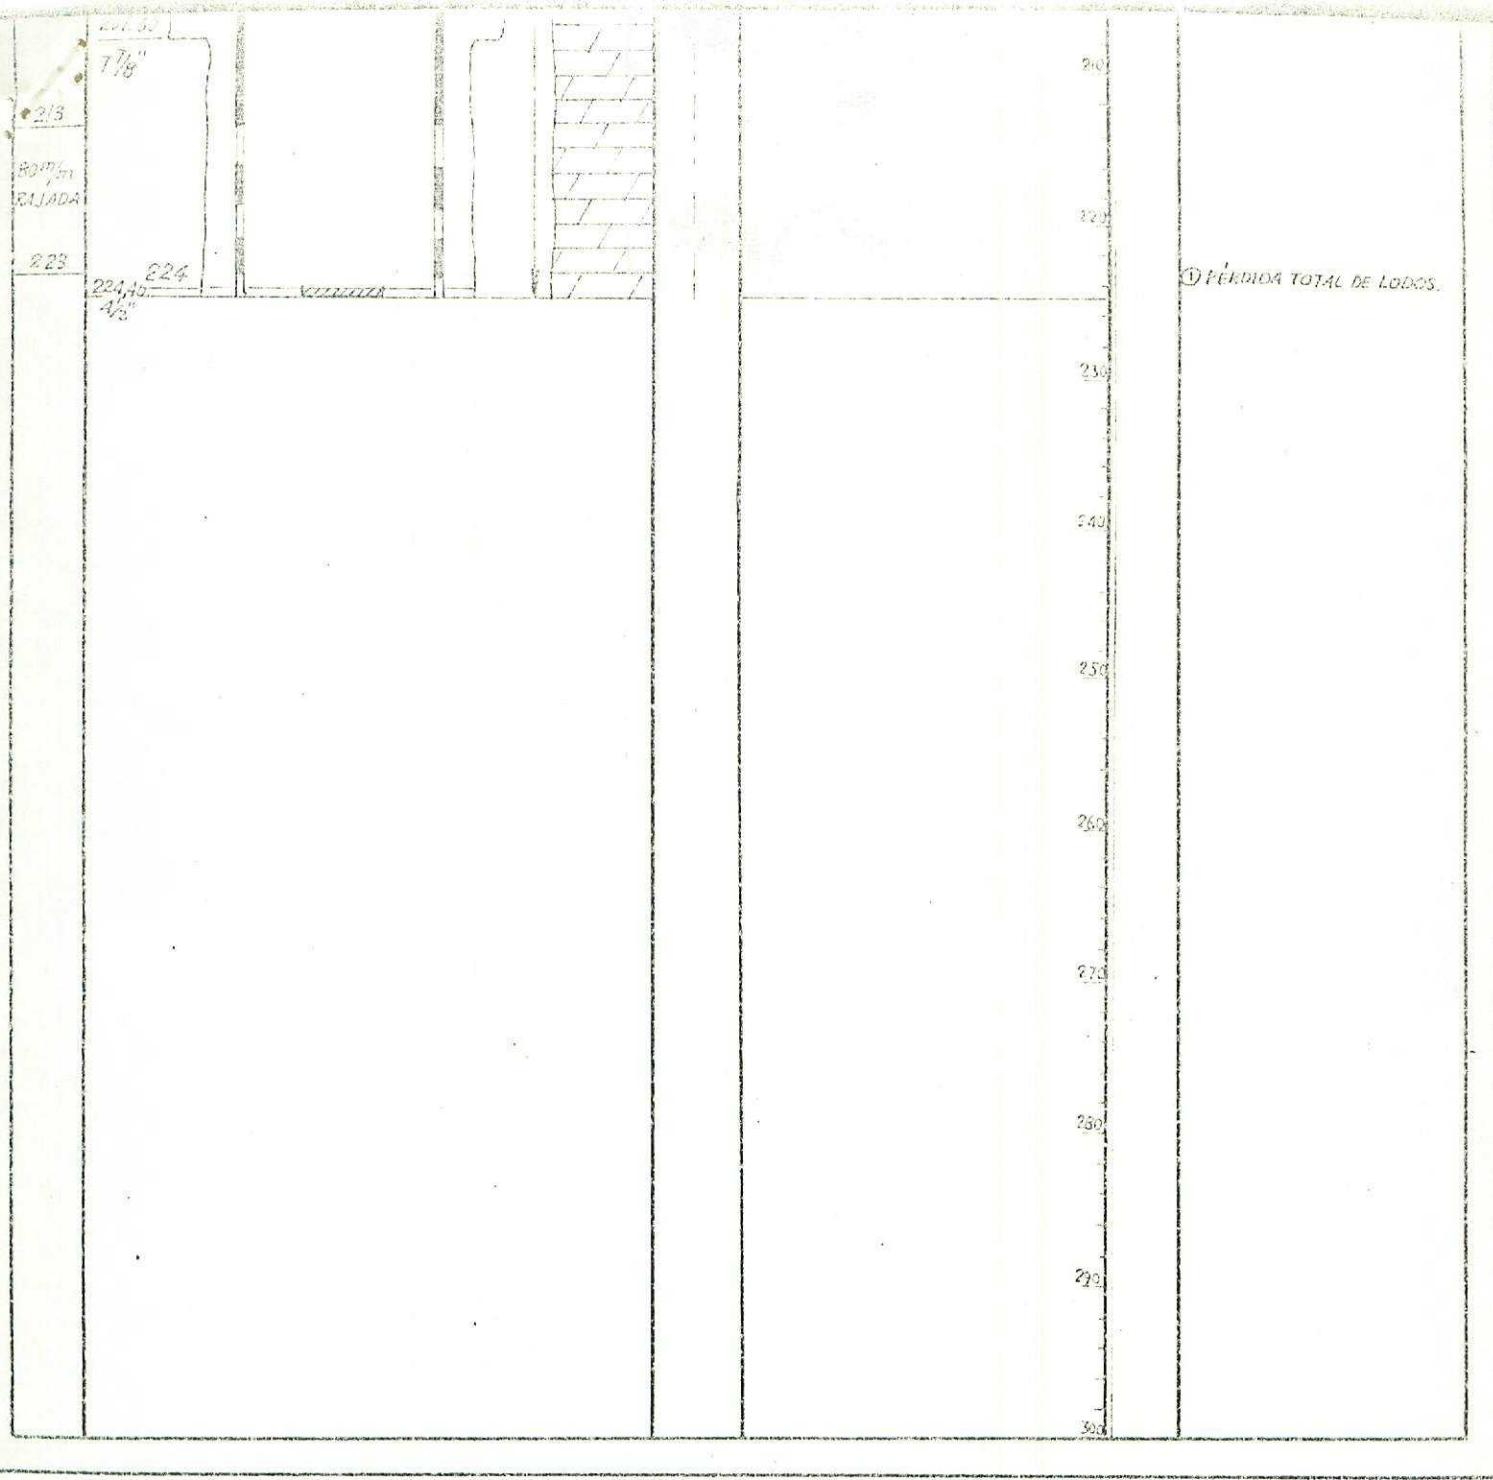

<u>Ensayos de bombeo:</u>	<u>Muestras:</u>	<u>Desarrollo:</u>
<u>Fecha</u> <u>Bomba</u> <u>NL</u> <u>L/s</u> <u>ND</u>	<p>2116-3 m. ESPONJAS, OSTRACODOS, OFIURAS, GASTERÓPODOS, OPHTHALMÍDIDOS, Y PROTOGLOBIGERINAS. EDAD: OXFORDIENSE SUR.</p>	