



MINISTERIO DE INDUSTRIA
DIRECCION GENERAL DE MINAS
INSTITUTO GEOLOGICO Y MINERO DE ESPAÑA


PLAN NACIONAL DE LA MINERIA. MAPA GEOLOGICO NACIONAL A ESCALA 1:50.000
MAGNA

FICHA DE CONTROL DEL TRABAJO DE CAMPO MCC1

DATOS A RELLENAR POR EL IGME

CONTROL	FECHA	OBSERVACIONES
LIBRETA DE CAMPO		
MUESTRAS. LABORATORIO		
CARTOGRAFIA		
ESTACIONES VISITADAS		
OBSERVACIONES:		

EL SUPERVISOR DEL PROYECTO

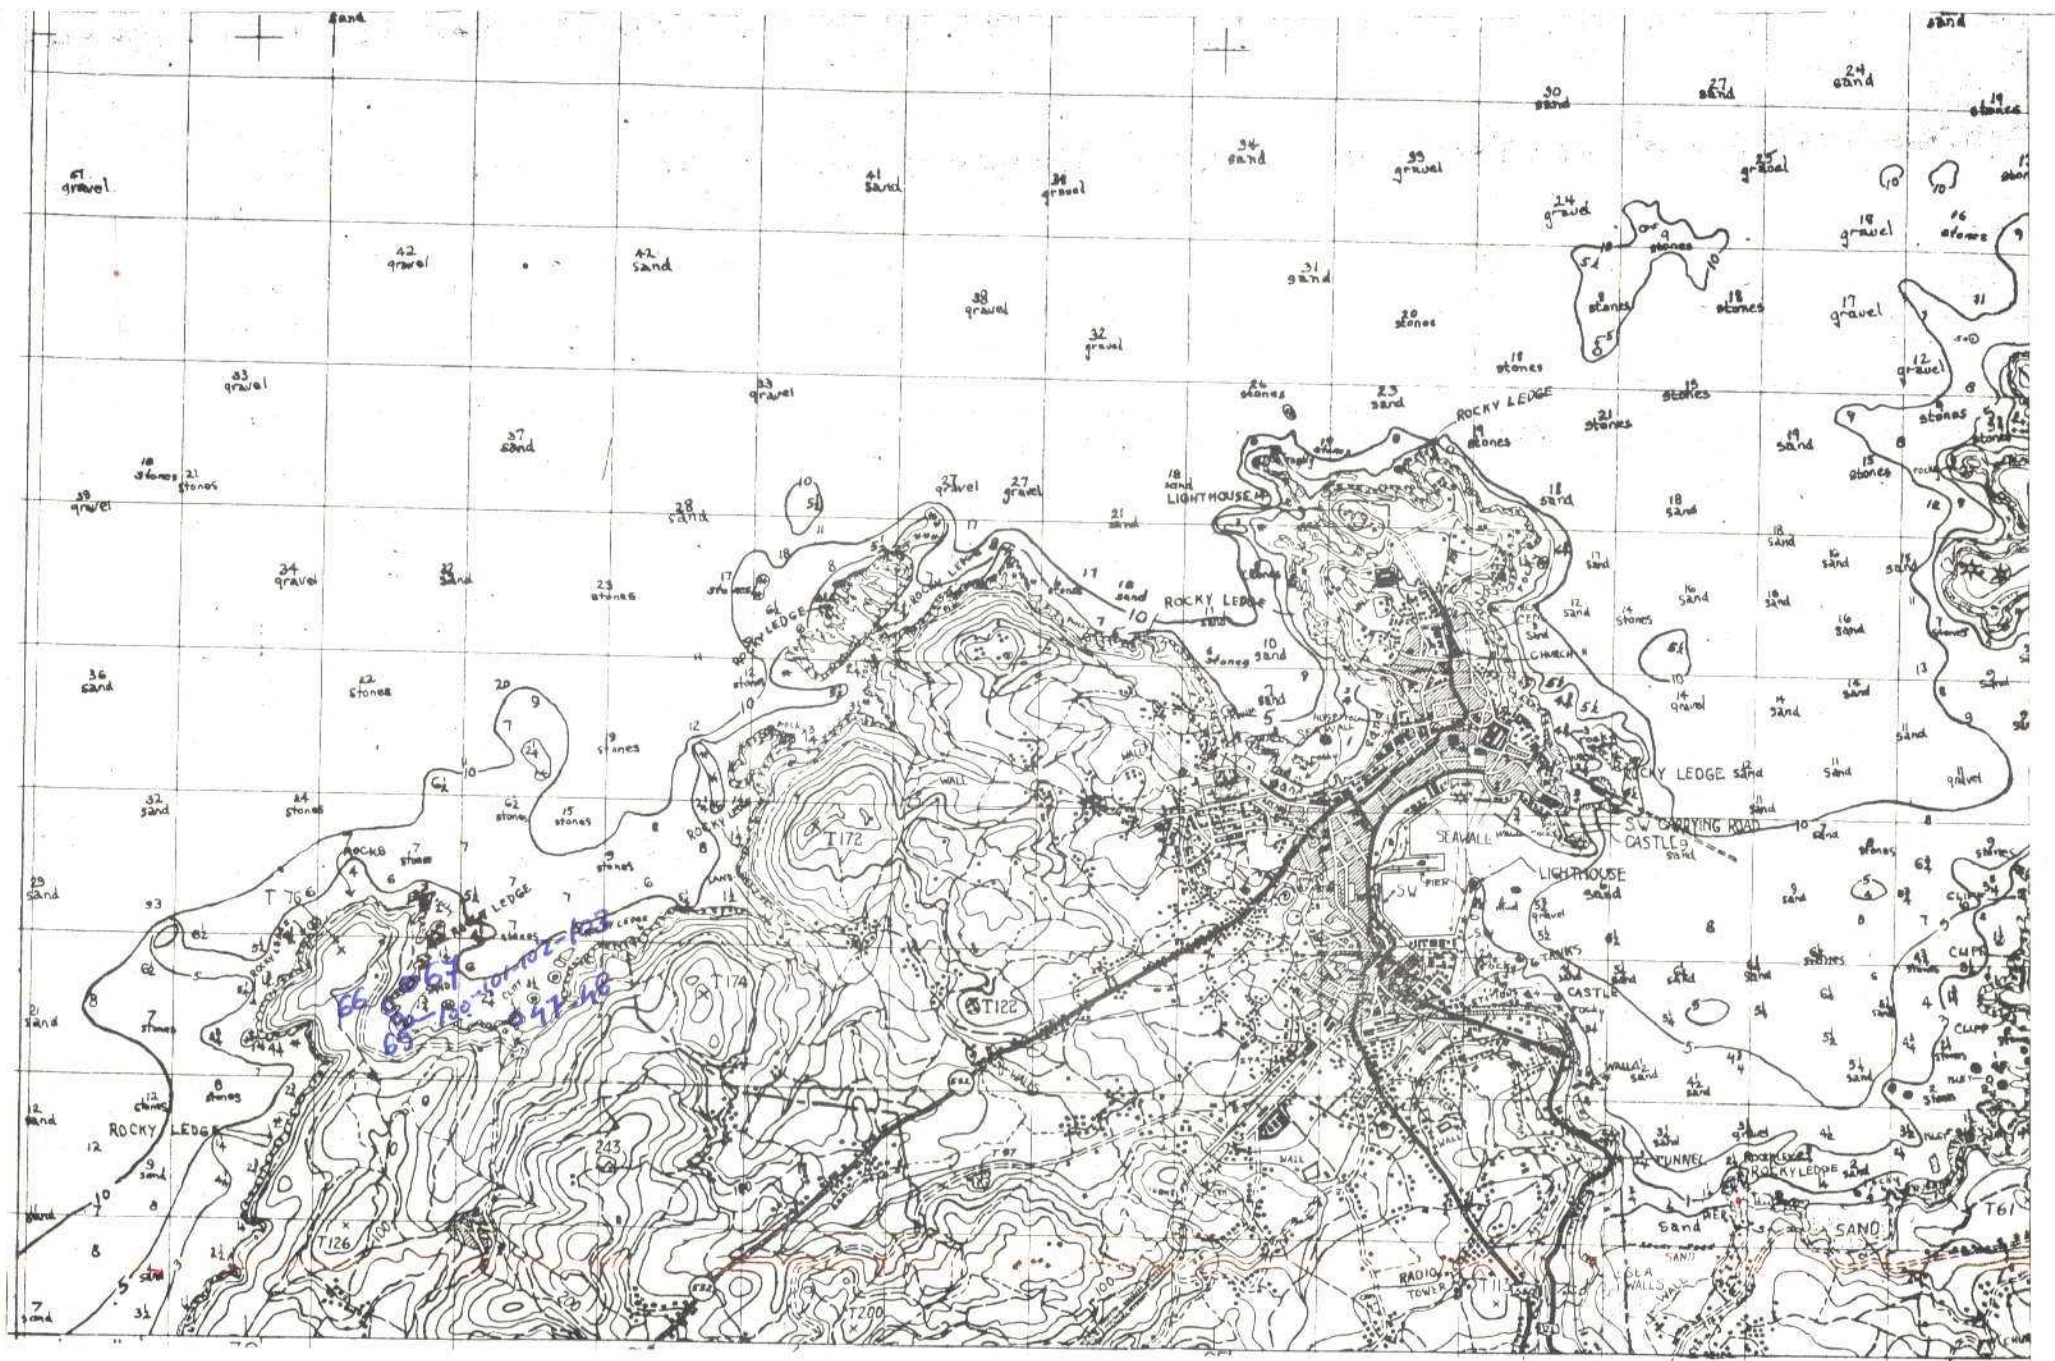

DATOS A RELLENAR POR EL IGME					DATOS A RELLENAR POR EL IGME				
Nº de la hoja 150000					Nº del documento				
1	2	3	4	5	6	7	8	9	
0	5	0	4	3	0	1	0	4	

DATOS A RELLENAR POR EL IGME										
Recibido					Ref. Control		Perforado		Verificado	
71	72	73	74	75	76	77	78	79	80	
2	2	1	1	7	3					

DATOS A RELLENAR POR EL CONSULTOR	
CON NUMEROS										CON UNOS EN CASO AFIRMATIVO																														
NUMERO DE LA ESTACION	Fecha			MEDICION		MUESTRAS										PUNTOS DE INTERES SINGULAR					TIPO DE TERR																			
	DIA	MES	AÑO	Rumbo	Buzam.	Croquis	Fotogra	Petrogr.	Macrosc.	Microscop.	Sedimen.	Reyes X	Espectro	C 14	Analisis	Quimico	Mineralog.	Microsc.	Oficial	Analisis	Mineralog.	Tectoni	Paleont.	Isotopos	Litológ.	Paleogeol.	Hidrogeol.	Económic.	Formac.	Plutónico	Metamórf.	Sedimen.	Volcánico	Indifer.						
4	15	16	17	18	19	20	21	22	23	24	25	26	27	28	29	30	31	32	33	34	35	36	37	38	39	40	41	42	43	44	45	46	47	48	49	50	51	52		
66	11	8	73																																					
67	11	8	73																																					
65	11	8	73																																					
97	11	8	73																																					
48	11	8	73																																					
100	11	8	73																																					
101	11	8	73																																					
102	11	8	73																																					
103	11	8	73																																					

DATOS A RELLENAR POR EL CONSULTOR	
CON NUMEROS										CON UNOS EN CASO AFIRMATIVO	
NUMERO DE LA ESTACION	Fecha			MEDICION		MUESTRAS										PUNTOS DE INTERES SINGULAR					TIPO DE TERR																														
	DIA	MES	AÑO	Rumbo	Buzam.	Croquis	Fotogra	Petrogr.	Macrosc.	Microscop.	Sedimen.	Reyes X	Espectro	C 14	Analisis	Quimico	Mineralog.	Microsc.	Oficial	Analisis	Mineralog.	Tectoni	Paleont.	Isotopos	Litológ.	Paleogeol.	Hidrogeol.	Económic.	Formac.	Plutónico	Metamórf.	Sedimen.	Volcánico	Indifer.																	
14	15	16	17	18	19	20	21	22	23	24	25	26	27	28	29	30	31	32	33	34	35	36	37	38	39	40	41	42	43	44	45	46	47	48	49	50	51	52													

EL CONSULTOR - DEBE MARCAR SOBRE EL MAPA LAS ESTACIONES CON SU NUMERO DE REFERENCIA (EN AZUL) Y LOS CONTORNOS REALIZADOS SOBRE EL TERRENO (EN ROJO).
 PARA EN CONTROL CORREGIR EL TRABAJO DE CAMPO EL CONSULTOR DEBE ENVIAR ENTRE LOS DIAS 1 al 7 y 15 al 22 DE CADA MES ESTAS HOJAS AL INSTITUTO GEOLOGICO Y MINERO DE ESPAÑA, DIVISION DE GEOLOGIA, C/ RIOS ROSAS, 23 - MADRID - 3.

EQUIPO DE RECEPCION DEL IGME

EL CONSULTOR

Información complementaria de fecha 12-15 (1972)

J. G. R.



MINISTERIO DE INDUSTRIA
DIRECCION GENERAL DE MINAS
INSTITUTO GEOLOGICO Y MINERO DE ESPAÑA

PLAN NACIONAL DE LA MINERIA. MAPA GEOLOGICO NACIONAL A ESCALA 1:50.000
MAGNA

FICHA DE CONTROL DEL TRABAJO DE CAMPO MCC1

DATOS A RELLENAR POR EL IGME

CONTROL	FECHA	OBSERVACIONES
LIBRETA DE CAMPO		
MUESTRAS. LABORATORIO		
CARTOGRAFIA		
ESTACIONES VISITADAS		
OBSERVACIONES:		

EL SUPERVISOR DEL PROYECTO



4	1
3	2

DATOS A RELLENAR POR EL IGME										DATOS A RELLENAR POR EL IGME		DATOS A RELLENAR POR EL IGME												
Nº de la hoja		Nº del documento		Código de barras	CONSULTA		ESPECIAL QUE REALIZA LA ESTAC.		Ref. Control		Perforado		Verificado											
1	2	3	4		5	6	7	8	9	10	11	12	13	71	72	73	74	75	76	77	78	79	80	
0	5	0	4	2	7	1	0	3	1	B	F	F	2	4	0	9	7	3						

[illegible]

EL CONSULTOR DEBERÁ MARCAR SOBRE EL MAPA LAS ESTACIONES CON SU NÚMERO DE REFERENCIA (EN AZUL) Y LOS CORTES REALIZADOS SOBRE EL TERRENO (EN ROJO).
PARA EL CONTROL, CORRECTO DEL CAMAÑARRO DEL TRABAJADOR DE CAMPO EL CONSULTOR DEBERÁ ENVIAR ENTRE LOS DÍAS 1 al 7 y 15 al 22 DE CADA MES ESTAS HOJAS AL INSTITUTO GEOLOGICO Y MINERO DE ESPAÑA, DIVISION DE GEOLOGIA, C/ RIOS ROSAS, 23 - MADRID - 3

[illegible]EQUIPO DE RECEPCIÓN
DEL IGME

1.97.17



MINISTERIO DE INDUSTRIA
DIRECCION GENERAL DE MINAS
INSTITUTO GEOLOGICO Y MINERO DE ESPAÑA

PLAN NACIONAL DE LA MINERIA. MAPA GEOLOGICO NACIONAL A ESCALA 1:50.000
MAGNA

FICHA DE CONTROL DEL TRABAJO DE CAMPO MCC1

131

DATOS A RELLENAR POR EL IGME

CONTROL	FECHA	OBSERVACIONES
LIBRETA DE CAMPO		
MUESTRAS. LABORATORIO		
CARTOGRAFIA		
ESTACIONES VISITADAS		
OBSERVACIONES:		

EL SUPERVISOR DEL PROYECTO

[illegible]

DATOS A RELLENAR POR EL CONSULTOR																																						
CON NUMEROS					CON UNOS EN CASO AFIRMATIVO																																	
NUMERO DE LA ESTACION		Fecha DIA MES AÑO					MEDICION		MUESTRAS										PUNTOS DE INTERES SINGULARES								TIPO DE TERRAZA											
14	15	16	17	18	19	20	21	22	23	24	25	26	27	28	29	30	31	32	33	34	35	36	37	38	39	40	41	42	43	44	45	46	47	48	49	50	51	52

1.07.1



MINISTERIO DE INDUSTRIA
DIRECCION GENERAL DE MINAS
INSTITUTO GEOLOGICO Y MINERO DE ESPAÑA


PLAN NACIONAL DE LA MINERIA. MAPA GEOLOGICO NACIONAL A ESCALA 1:50.000
MAGNA

FICHA DE CONTROL DEL TRABAJO DE CAMPO MCC1

DATOS A RELLENAR POR EL IGME

CONTROL	FECHA	OBSERVACIONES
LIBRETA DE CAMPO		
MUESTRAS. LABORATORIO		
CARTOGRAFIA		
ESTACIONES VISITADAS		
OBSERVACIONES		

EL SUPERVISOR DEL PROYECTO

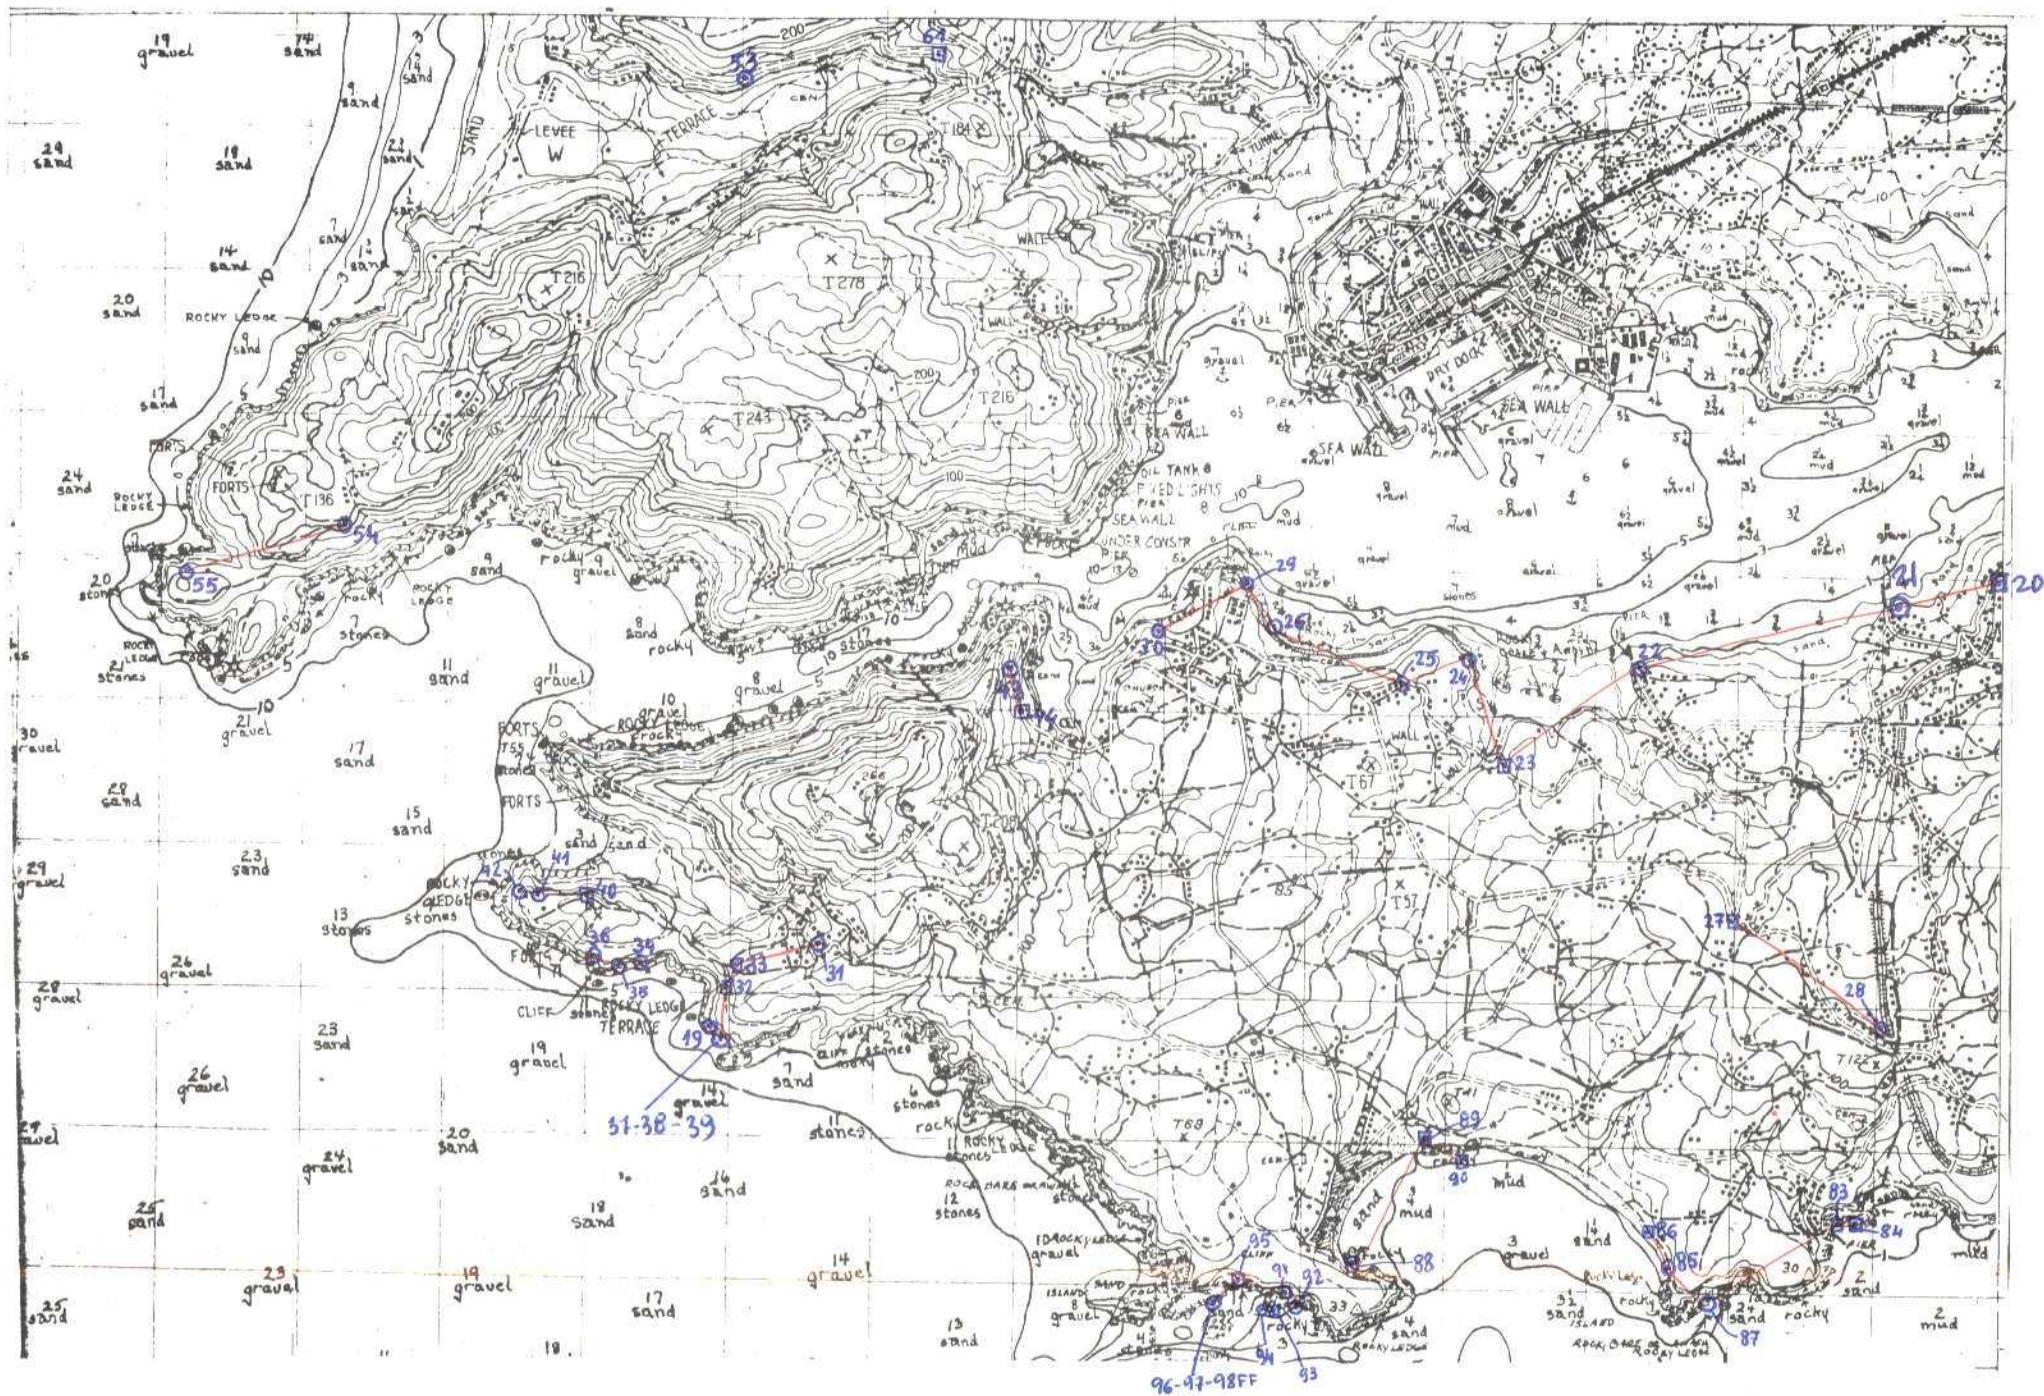

NUMERO DE LA HOJA 0504 CUADRANTE 1

4	1
3	2



MINISTERIO DE INDUSTRIA
DIRECCION GENERAL DE MINAS
INSTITUTO GEOLOGICO Y MINERO DE ESPAÑA


PLAN NACIONAL DE LA MINERIA. MAPA GEOLOGICO NACIONAL A ESCALA 1:50.000
MAGNA

FICHA DE CONTROL DEL TRABAJO DE CAMPO MCC1

DATOS A RELLENAR POR EL IGME

CONTROL	FECHA	OBSERVACIONES
LIBRETA DE CAMPO		
MUESTRAS. LABORATORIO		
CARTOGRAFIA		
ESTACIONES VISITADAS		
OBSERVACIONES:		

EL SUPERVISOR DEL PROYECTO

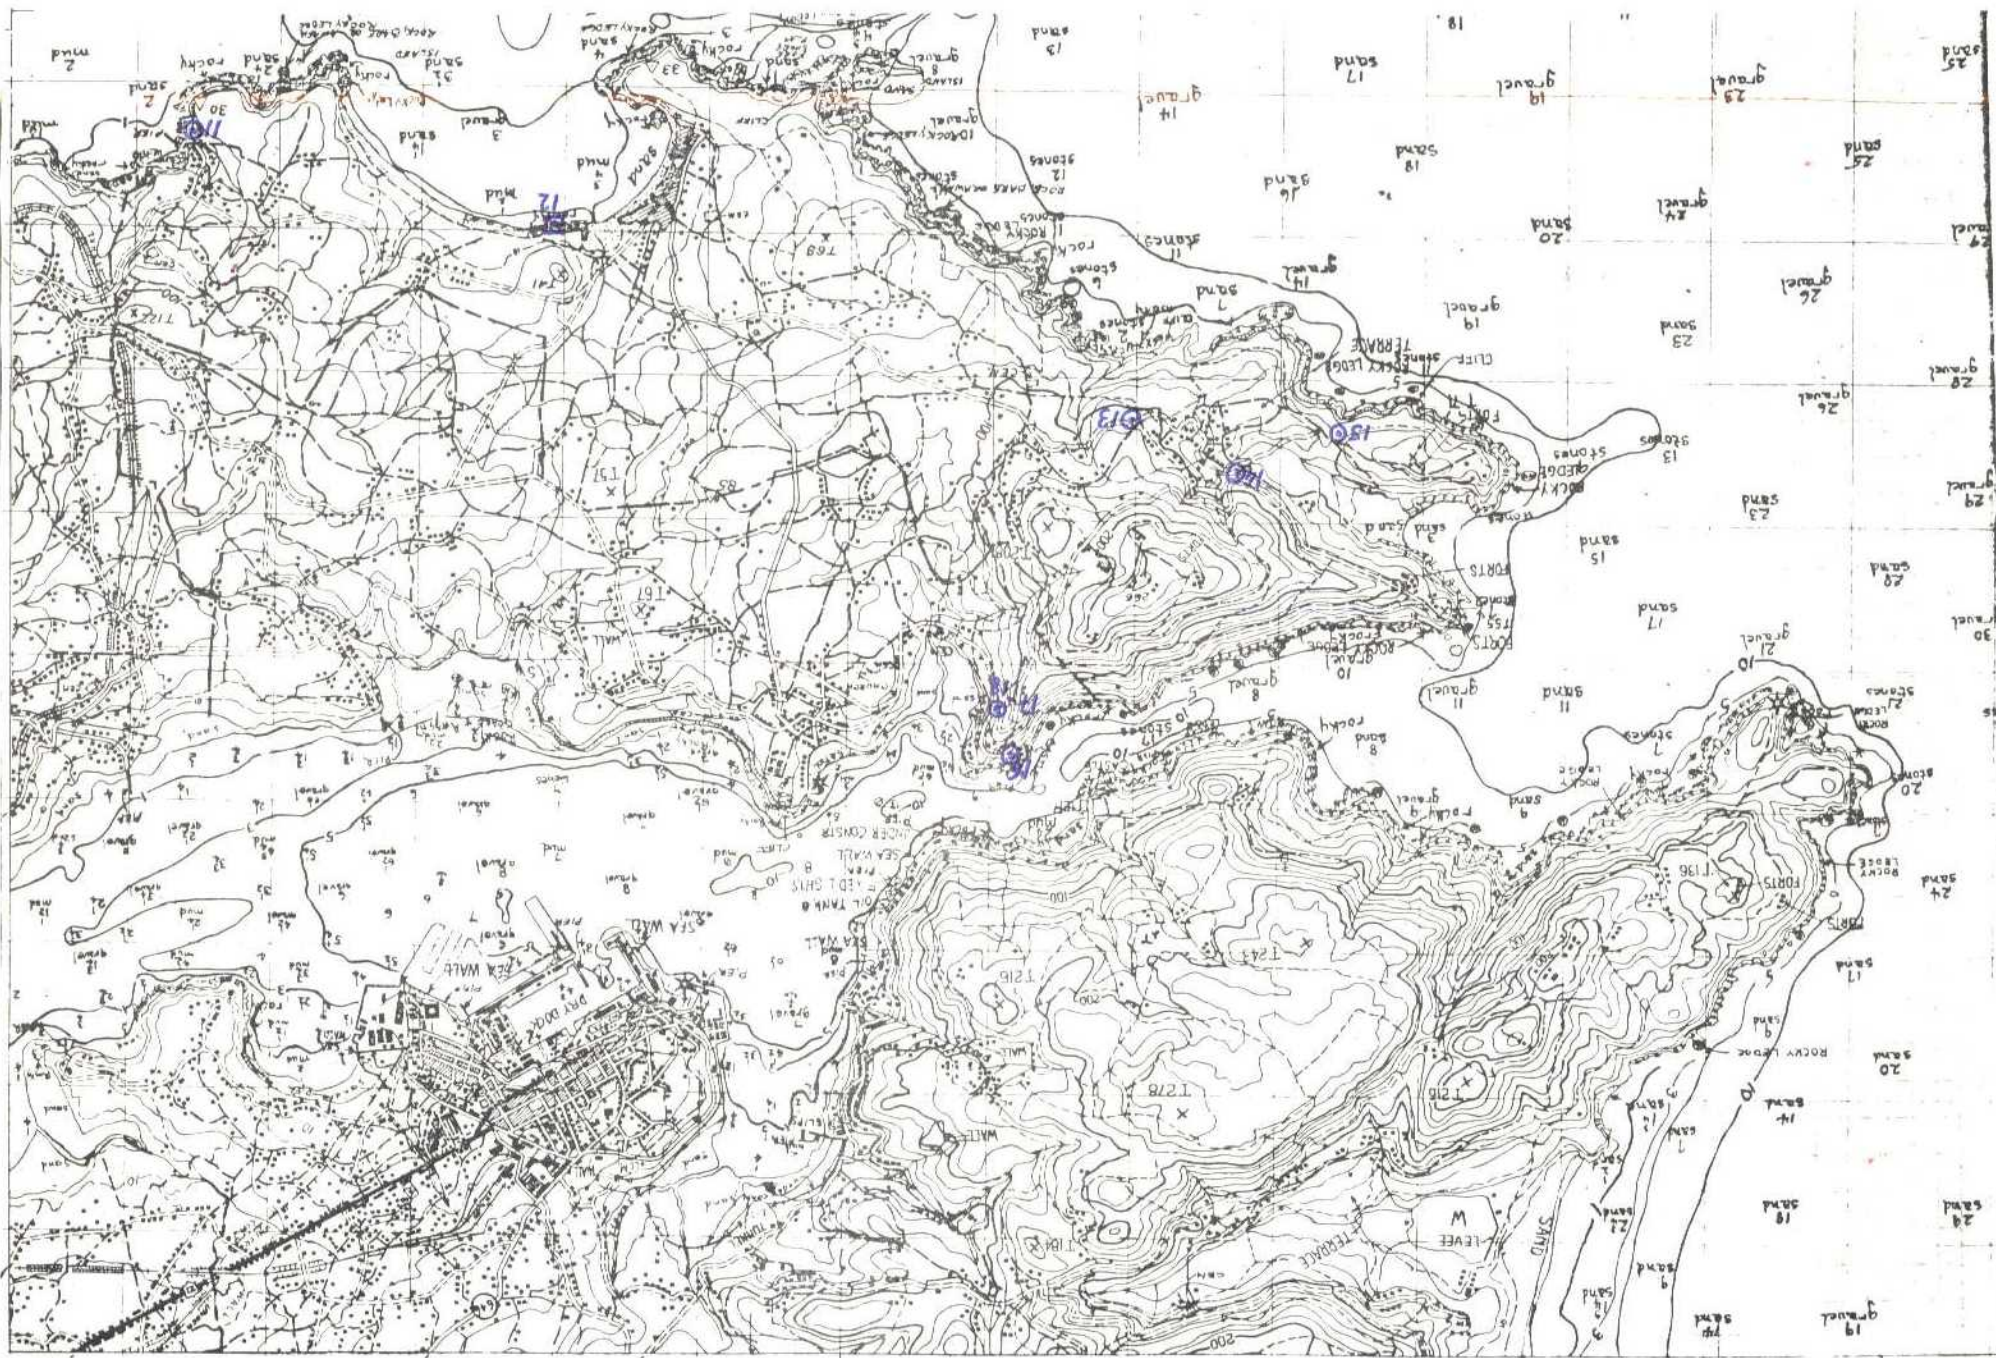

[illegible]

PARA UN CONTROL CORRECTO DEL A MAJORA DEL TRABAJO DE CAMPO EL CONDUCTOR DEBEN ENVIAR ENTRE LOS DÍAS 1 y 7 y 15 al 22 DE CADA MES ESTAS HOJAS AL INSTITUTO GEOLOGICO Y MINERO DE ESPAÑA, DIVISION DE GEOLOGIA, C/ FLOS ROSAS, 23—MADRID—3.

EQUIPO DE RECEPCION
DEL ISME

Hanco



MINISTERIO DE INDUSTRIA
DIRECCION GENERAL DE MINAS
INSTITUTO GEOLOGICO Y MINERO DE ESPAÑA

PLAN NACIONAL DE LA MINERIA. MAPA GEOLOGICO NACIONAL A ESCALA 1:50.000
MAGNA

FICHA DE CONTROL DEL TRABAJO DE CAMPO MCC1

DATOS A RELLENAR POR EL IGME

CONTROL	FECHA	OBSERVACIONES
LIBRETA DE CAMPO		
MUESTRAS. LABORATORIO		
CARTOGRAFIA		
ESTACIONES VISITADAS		
OBSERVACIONES:		

EL SUPERVISOR DEL PROYECTO



DATOS A RELLENAR POR EL CONSULTOR	
CON NÚMEROS														CON UNOS EN CASO AFIRMATIVO																											
NÚMERO DE LA ESTACION				Fecha				MEDICION				MUESTRAS								PUNTOS DE INTERÉS								TIPIC DE TERR													
14	15	16	17	18	19	20	21	22	23	24	25	26	27	28	29	30	31	32	33	34	35	36	37	38	39	40	41	42	43	44	45	46	47	48	49	50	51				
0	0	0		1	0	7	0	2	7	3	/	/		/											/				/								/				
				2	0	7	0	2	7	3	/	/		/											/				/								/				
				3	0	7	0	2	7	3	/	/		/											/				/								/				
				4	0	7	0	2	7	3	/	/		/											/				/								/				
				5	0	7	0	2	7	3				/											/				/								/				
				6	0	7	0	2	7	3	/			/											/				/								/				
				7	0	7	0	2	7	3	/	/		/											/				/								/				
				8	0	7	0	2	7	3	/	/		/											/				/								/				
				9	0	7	0	2	7	3	/	/		/											/				/								/				
0	0	1	0	0	7	0	2	7	3	/															/				/								/				

[illegible]

EL CONSULTOR

EL CONSULTOR

Hanco



MINISTERIO DE INDUSTRIA
DIRECCION GENERAL DE MINAS
INSTITUTO GEOLOGICO Y MINERO DE ESPAÑA


PLAN NACIONAL DE LA MINERIA. MAPA GEOLOGICO NACIONAL A ESCALA 1:50.000
MAGNA

FICHA DE CONTROL DEL TRABAJO DE CAMPO MCC1

DATOS A RELLENAR POR EL IGME

CONTROL	FECHA	OBSERVACIONES
LIBRETA DE CAMPO		
MUESTRAS. LABORATORIO		
CARTOGRAFIA		
ESTACIONES VISITADAS		
OBSERVACIONES:		

EL SUPERVISOR DEL PROYECTO

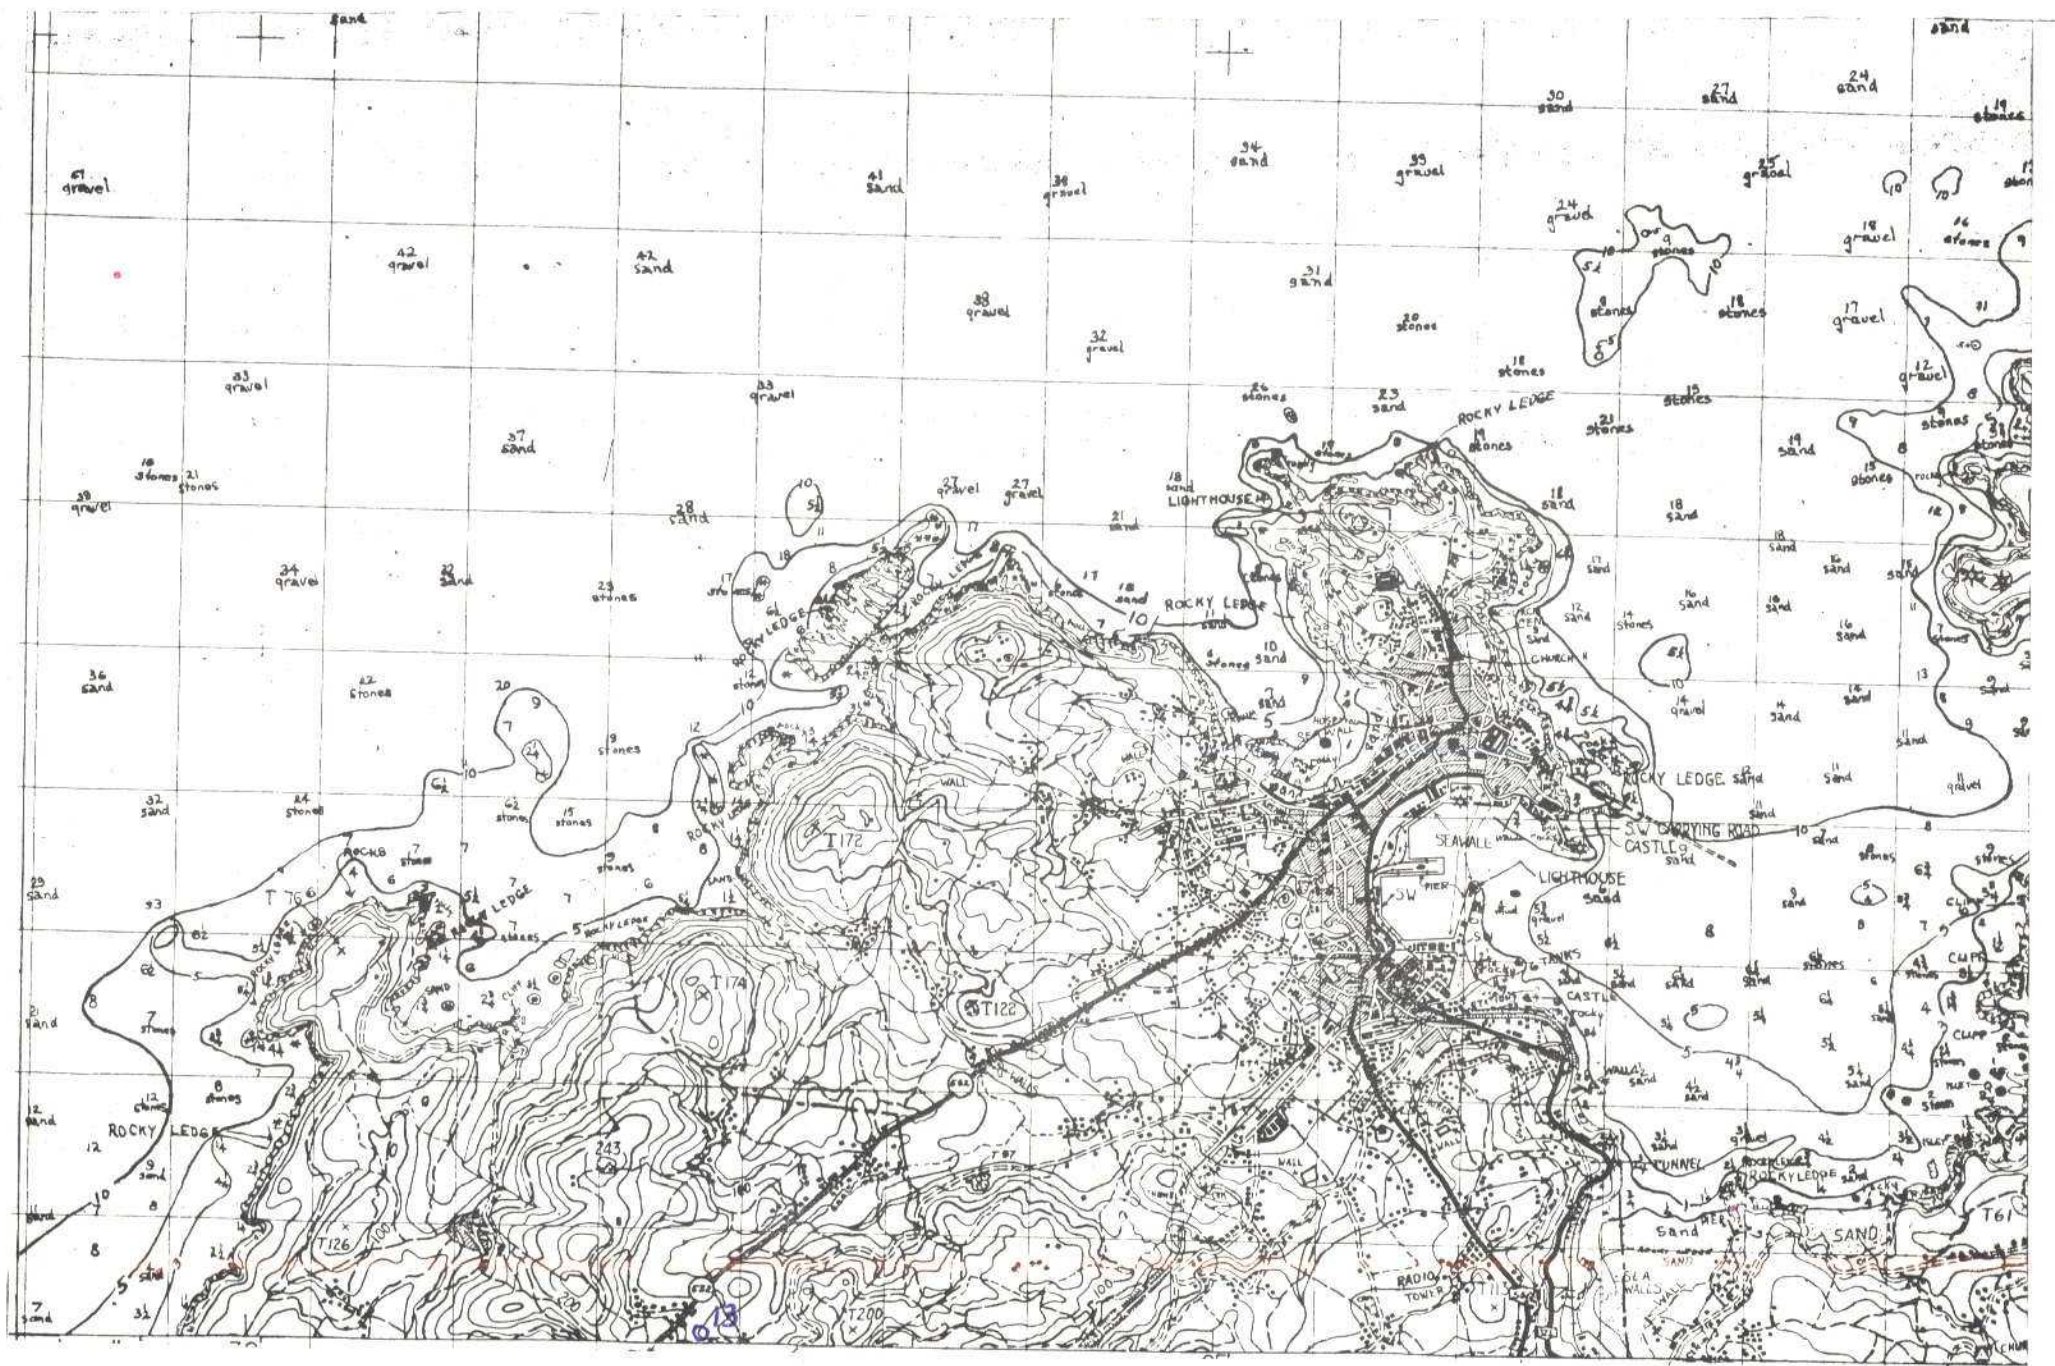

DATOS A RELLENAR POR EL IGME					DATOS A RELLENAR POR EL IGME				
Nº de la hoja 150.000					Nº del documento				
1	2	3	4	5	6	7	8	9	
0	5	0	4	3	7	1	0	7	

DATOS A RELLENAR POR EL IGME					DATOS A RELLENAR POR EL IGME				
Recibido					Ref. Control				
101213					08				

DATOS A RELLENAR POR EL IGME					DATOS A RELLENAR POR EL IGME				
Perforado					Verificado				
08					08				

DATOS A RELLENAR POR EL CONSULTOR				
CON NÚMEROS				
NÚMERO DE LA ESTACIÓN				
13010373				
Fecha				
1				

DATOS A RELLENAR POR EL CONSULTOR				
CON UNOS EN CASO AFIRMATIVO				
MUESTRAS				
PUNTOS DE INTERÉS SINGULAR				
TIPO DE TIERRA				

EL CONSULTOR - DEBERÁ MARCAR SOBRE EL MAPA LAS ESTACIONES CON SU NÚMERO DE REFERENCIA (EN AZUL) Y LOS CORTES REALIZADOS SOBRE EL TERRENO (EN ROJO).
 PARA UN CONTROL CORRIDO DE LA MARCHE DEL TITULAR DE CAMPO EL CONSULTOR DEBERÁ ENVIAR ENTRE LOS DÍAS 1 de 7 y 15 de 22 DE CADA MES ESTAS HOJAS AL INSTITUTO GEOLOGICO Y MINERO DE ESPAÑA, DIVISION DE GEOLOGIA - CIEN ROSAS, 23 - MADRID - 3.

DATOS A RELLENAR POR EL CONSULTOR				
CON NÚMEROS				
NÚMERO DE LA ESTACIÓN				
Fecha				
MEDICION				
MUESTRAS				
PUNTOS DE INTERÉS SINGULAR				
TIPO DE TIERRA				

EQUIPO DE RECEPCION DEL IGME

EL CONSULTOR

U. Hanco



MINISTERIO DE INDUSTRIA
DIRECCION GENERAL DE MINAS
INSTITUTO GEOLOGICO Y MINERO DE ESPAÑA


PLAN NACIONAL DE LA MINERIA. MAPA GEOLOGICO NACIONAL A ESCALA 1:50.000
MAGNA

FICHA DE CONTROL DEL TRABAJO DE CAMPO MCC1

DATOS A RELLENAR POR EL IGME

CONTROL	FECHA	OBSERVACIONES
LIBRETA DE CAMPO		
MUESTRAS. LABORATORIO		
CARTOGRAFIA		
ESTACIONES VISITADAS		
OBSERVACIONES:		

EL SUPERVISOR DEL PROYECTO

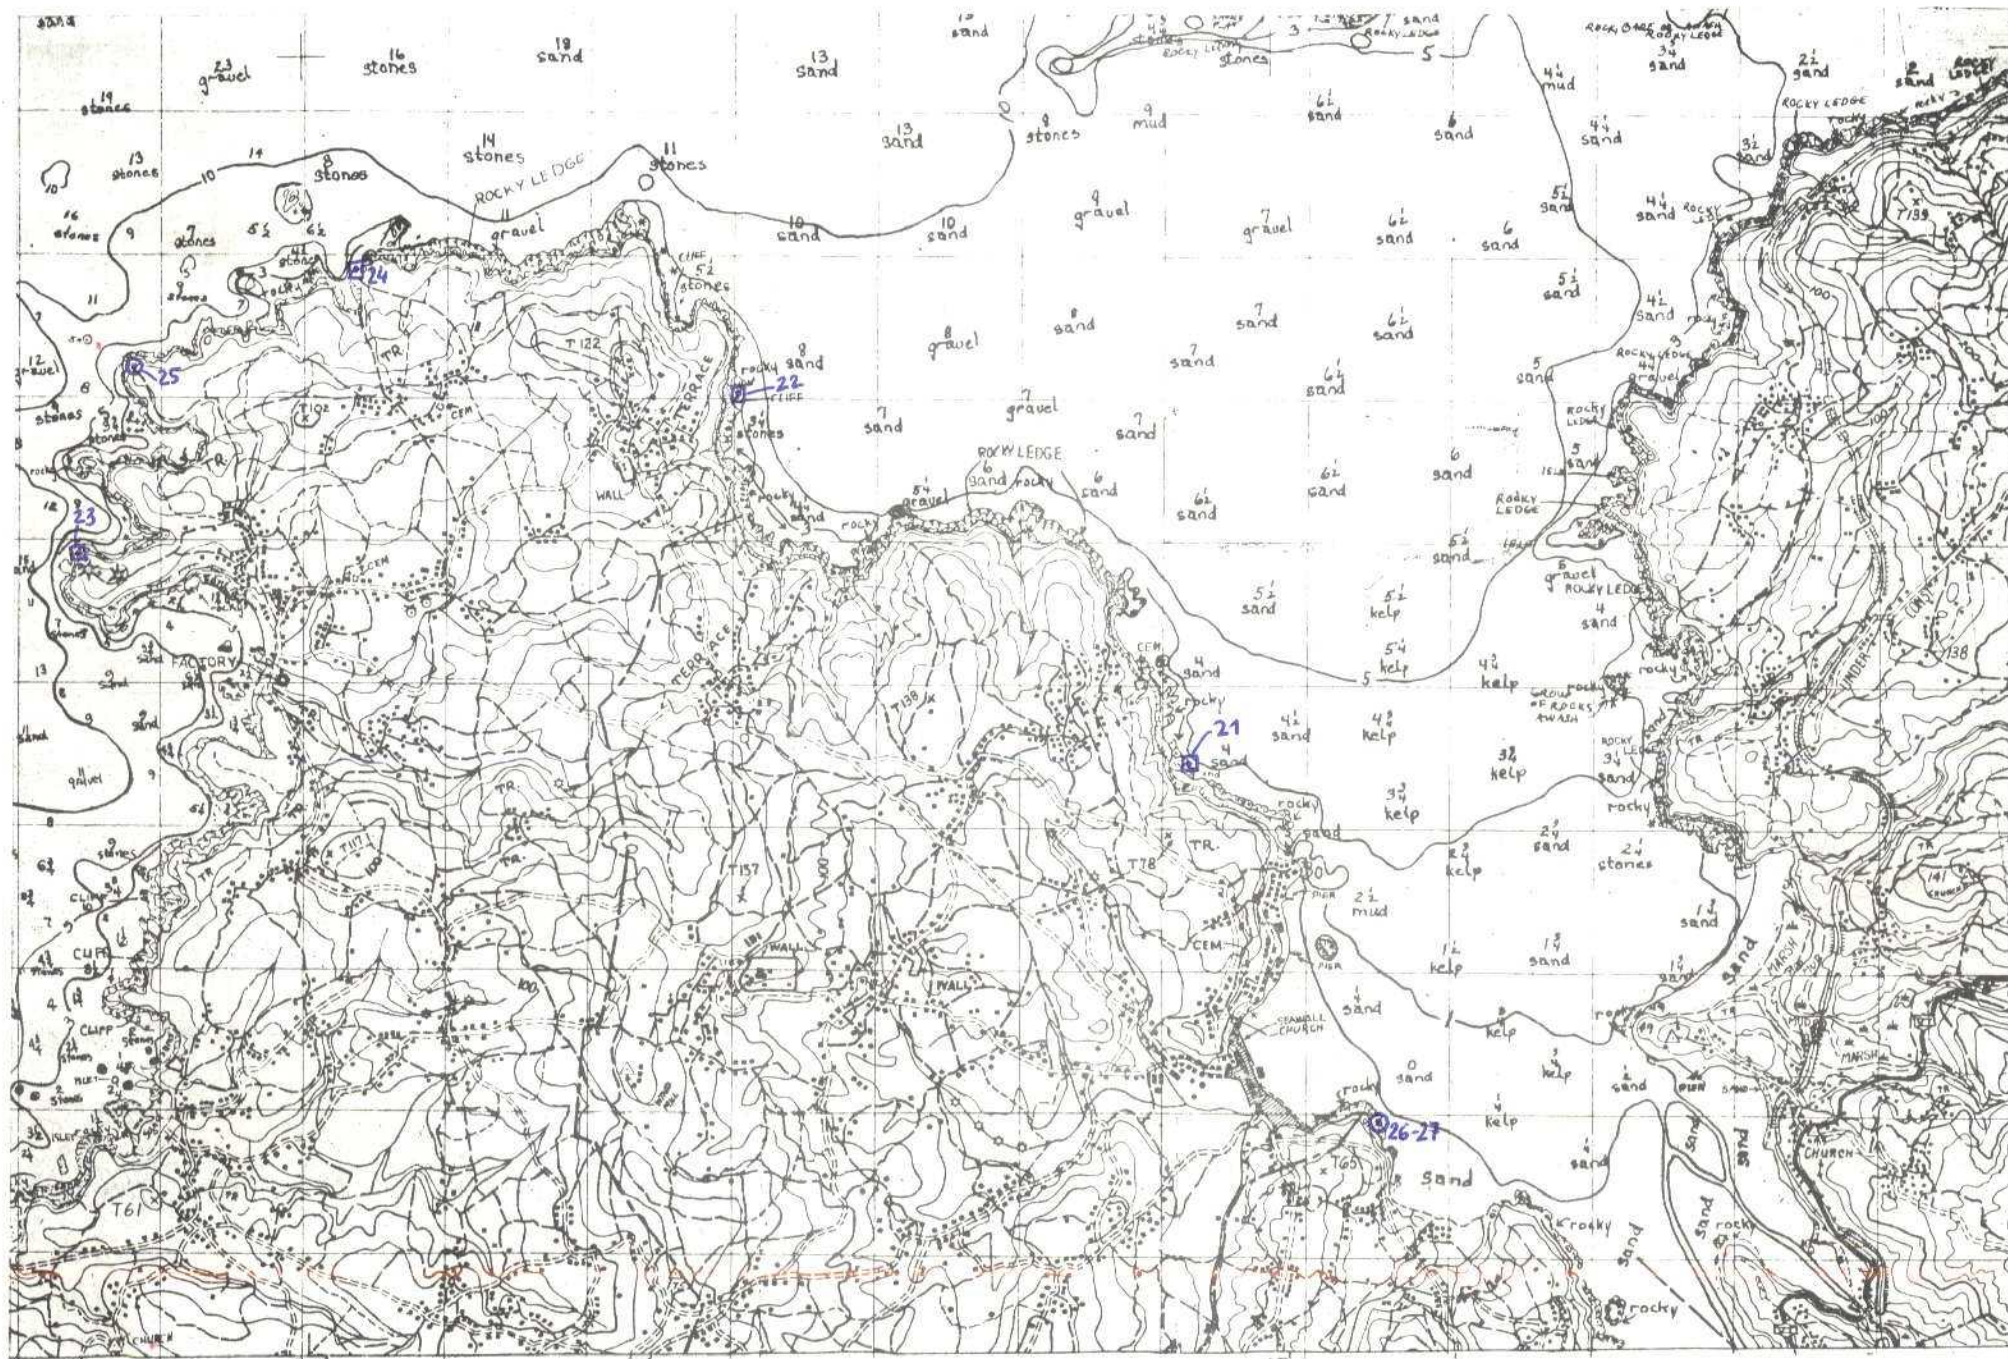

[illegible]

PARA UN CONTROL CORRECTO DE LA MARCHA DEL TRABAJO DE CAMPO CONSULTAR EN LA
ENVIAR EN LOS DÍAS 1 al 7 y 15 al 22 DE CADA MES ESTAS HOJAS AL INSTITUTO GEOLOGICO Y
MINERO DE ESPAÑA, DIVISION DE GEOLOGIA, C/ RIOS ROSAS, 23 - MADRID - 3.

EQUIPO DE RECEPCION
DEL JOME

J. a. T.



MINISTERIO DE INDUSTRIA
DIRECCION GENERAL DE MINAS
INSTITUTO GEOLOGICO Y MINERO DE ESPAÑA


PLAN NACIONAL DE LA MINERIA. MAPA GEOLOGICO NACIONAL A ESCALA 1:50.000
MAGNA

FICHA DE CONTROL DEL TRABAJO DE CAMPO MCC1

DATOS A RELLENAR POR EL IGME

CONTROL	FECHA	OBSERVACIONES
LIBRETA DE CAMPO		
MUESTRAS. LABORATORIO		
CARTOGRAFIA		
ESTACIONES VISITADAS		
OBSERVACIONES:		

EL SUPERVISOR DEL PROYECTO

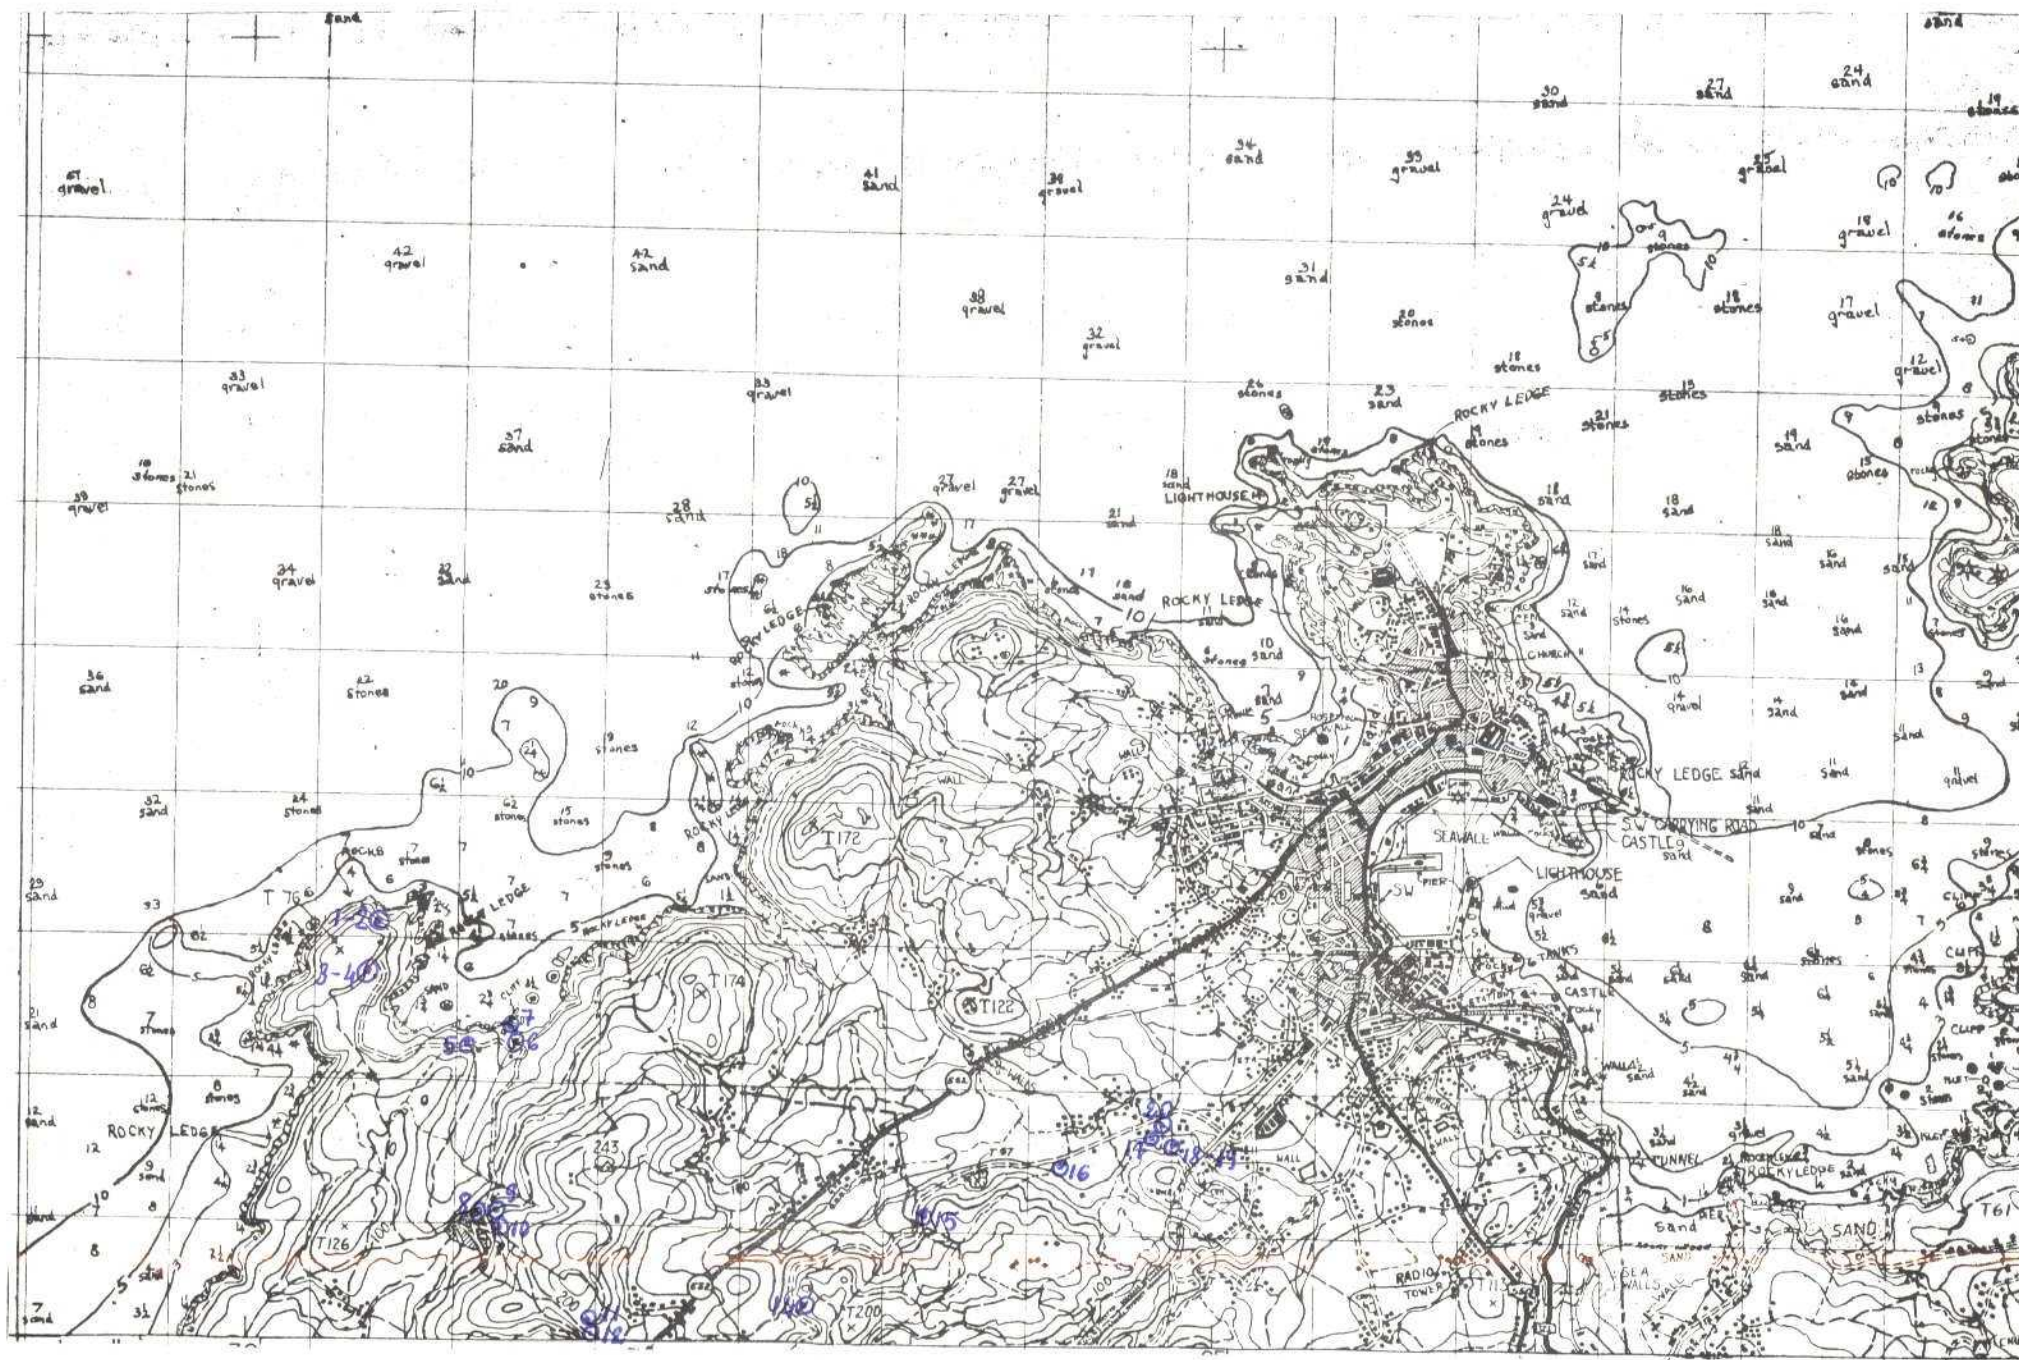

EL CONSULTOR DEBERA MARCAR SOBRE EL MAPA LAS ESTACIONES CON SU NUMERO DE REFERENCIA (EN AZUL) Y LOS PUNTOS REALIZADOS SOBRE EL TERRENO (EN ROJO).


EQUIPO DE RECEPCIÓN
DEL IGME

C. Franco



MINISTERIO DE INDUSTRIA
DIRECCION GENERAL DE MINAS
INSTITUTO GEOLOGICO Y MINERO DE ESPAÑA


PLAN NACIONAL DE LA MINERIA. MAPA GEOLOGICO NACIONAL A ESCALA 1:50.000
MAGNA

FICHA DE CONTROL DEL TRABAJO DE CAMPO MCC1

DATOS A RELLENAR POR EL IGME

CONTROL	FECHA	OBSERVACIONES
LIBRETA DE CAMPO		
MUESTRAS. LABORATORIO		
CARTOGRAFIA		
ESTACIONES VISITADAS		
OBSERVACIONES		

EL SUPERVISOR DEL PROYECTO

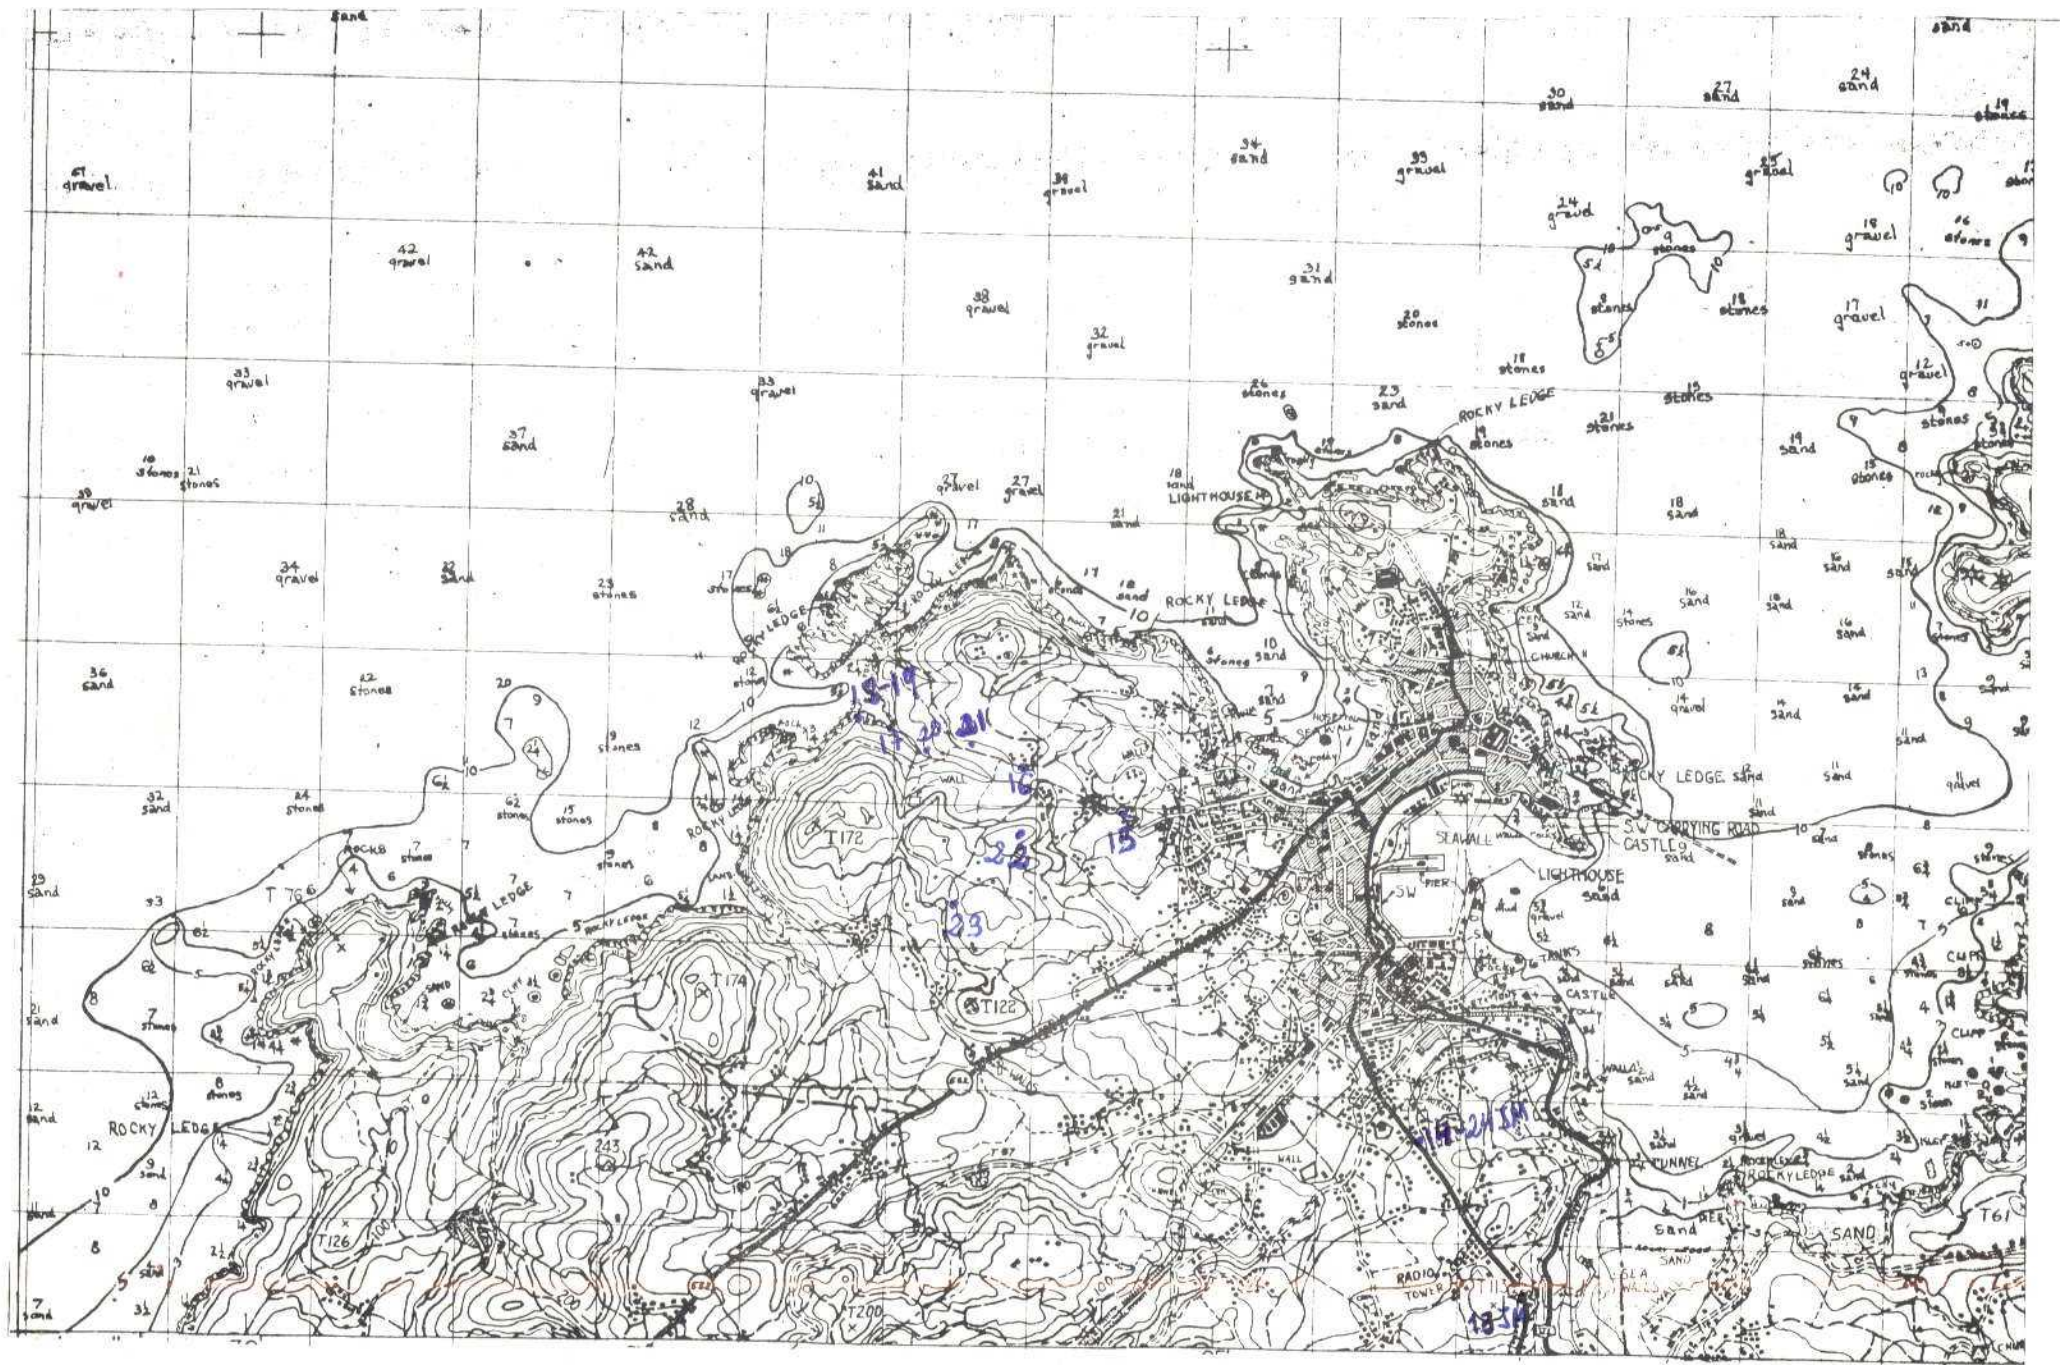



MINISTERIO DE INDUSTRIA
DIRECCION GENERAL DE MINAS
INSTITUTO GEOLOGICO Y MINERO DE ESPAÑA

PLAN NACIONAL DE LA MINERIA. MAPA GEOLOGICO NACIONAL A ESCALA 1:50.000
MAGNA

FICHA DE CONTROL DEL TRABAJO DE CAMPO MCC1

DATOS A RELLENAR POR EL IGME

CONTROL	FECHA	OBSERVACIONES
LIBRETA DE CAMPO		
MUESTRAS. LABORATORIO		
CARTOGRAFIA		
ESTACIONES VISITADAS		
OBSERVACIONES:		

EL SUPERVISOR DEL PROYECTO

[illegible][illegible]

J. Hance



MINISTERIO DE INDUSTRIA
DIRECCION GENERAL DE MINAS
INSTITUTO GEOLOGICO Y MINERO DE ESPAÑA

PLAN NACIONAL DE LA MINERIA. MAPA GEOLOGICO NACIONAL A ESCALA 1:50.000
MAGNA

FICHA DE CONTROL DEL TRABAJO DE CAMPO MCC1

DATOS A RELLENAR POR EL IGME

CONTROL	FECHA	OBSERVACIONES
LIBRETA DE CAMPO		
MUESTRAS. LABORATORIO		
CARTOGRAFIA		
ESTACIONES VISITADAS		
OBSERVACIONES:		

EL SUPERVISOR DEL PROYECTO

[illegible]

PARA ENVÍO, ENTREGA, CORRECCIÓN DE LA MUESTRA DE TRABAJO DE CAMPO EL CONSULTOR DEBERÁ ENTREGAR ENTRE LOS DÍAS 1 al 7 y 15 al 22 DE CADA MES ESTAS HOJAS AL INSTITUTO GEOLOGICO Y MINERO DE ESPAÑA, DIVISION DE GEOLOGIA C/ RÍOS ROSAS, 23 - MADRID - 3.

EQUIPO DE RECEPCION
DEL ICME

G. Harco



MINISTERIO DE INDUSTRIA
DIRECCION GENERAL DE MINAS
INSTITUTO GEOLOGICO Y MINERO DE ESPAÑA


PLAN NACIONAL DE LA MINERIA. MAPA GEOLOGICO NACIONAL A ESCALA 1:50.000
MAGNA

FICHA DE CONTROL DEL TRABAJO DE CAMPO MCC1

DATOS A RELLENAR POR EL IGME

CONTROL	FECHA	OBSERVACIONES
LIBRETA DE CAMPO		
MUESTRAS. LABORATORIO		
CARTOGRAFIA		
ESTACIONES VISITADAS		
OBSERVACIONES:		

EL SUPERVISOR DEL PROYECTO

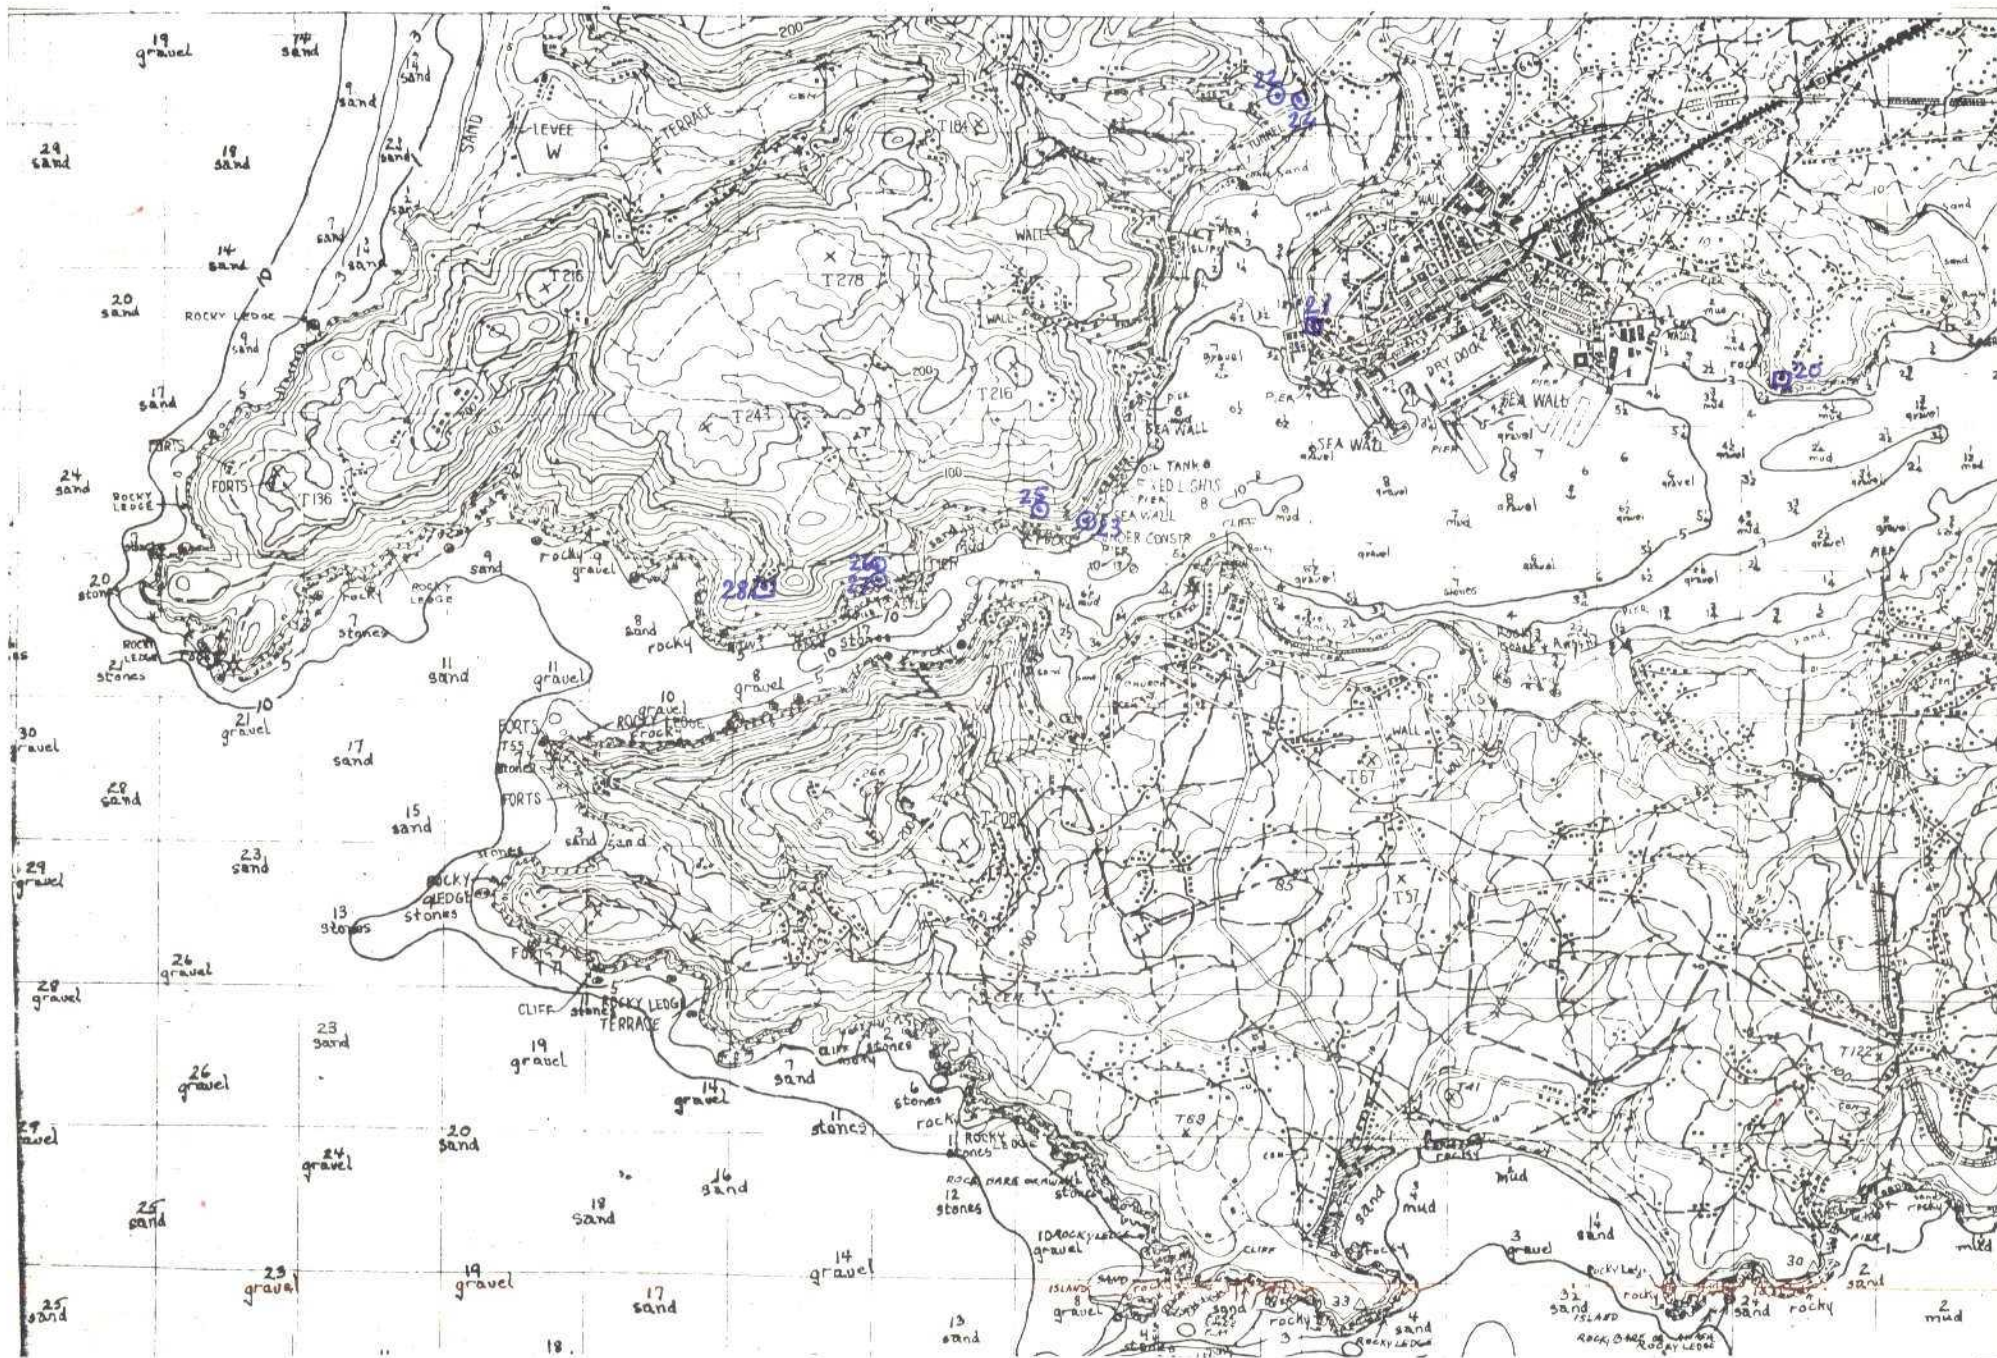

PARA UN CONTROL CORRECTO DE LA MANEJO DEL TRABAJO DE CAMPO EL CONSULTOR DEBERA ENVIAR ENTRE LOS DIAS 1 al 7 y 15 al 22 DE CADA MES ESTAS HOJAS AL INSTITUTO GEOLOGICO Y MINERO DE ESPAÑA, DIVISION DE GEOLOGIA. C/ RIOS ROSAS, 23 - MADRID - 3

Flance



MINISTERIO DE INDUSTRIA
DIRECCION GENERAL DE MINAS
INSTITUTO GEOLOGICO Y MINERO DE ESPAÑA

PLAN NACIONAL DE LA MINERIA. MAPA GEOLOGICO NACIONAL A ESCALA 1:50.000
MAGNA

FICHA DE CONTROL DEL TRABAJO DE CAMPO MCC1

73

DATOS A RELLENAR POR EL IGME

CONTROL	FECHA	OBSERVACIONES
LIBRETA DE CAMPO		
MUESTRAS. LABORATORIO		
CARTOGRAFIA		
ESTACIONES VISITADAS		
OBSERVACIONES:		

EL SUPERVISOR DEL PROYECTO



MINISTERIO DE INDUSTRIA
DIRECCION GENERAL DE MINAS
INSTITUTO GEOLOGICO Y MINERO DE ESPAÑA

PLAN NACIONAL DE LA MINERIA. MAPA GEOLOGICO NACIONAL A ESCALA 1:50.000
MAGNA

FICHA DE CONTROL DEL TRABAJO DE CAMPO MCC1

DATOS A RELLENAR POR EL IGME

CONTROL	FECHA	OBSERVACIONES
LIBRETA DE CAMPO		
MUESTRAS. LABORATORIO		
CARTOGRAFIA		
ESTACIONES VISITADAS		
OBSERVACIONES:		

EL SUPERVISOR DEL PROYECTO



MINISTERIO DE INDUSTRIA
DIRECCION GENERAL DE MINAS
INSTITUTO GEOLOGICO Y MINERO DE ESPAÑA


PLAN NACIONAL DE LA MINERIA. MAPA GEOLOGICO NACIONAL A ESCALA 1:50.000
MAGNA

FICHA DE CONTROL DEL TRABAJO DE CAMPO MCC1

DATOS A RELLENAR POR EL IGME

CONTROL	FECHA	OBSERVACIONES
LIBRETA DE CAMPO		
MUESTRAS. LABORATORIO		
CARTOGRAFIA		
ESTACIONES VISITADAS		
OBSERVACIONES:		

EL SUPERVISOR DEL PROYECTO

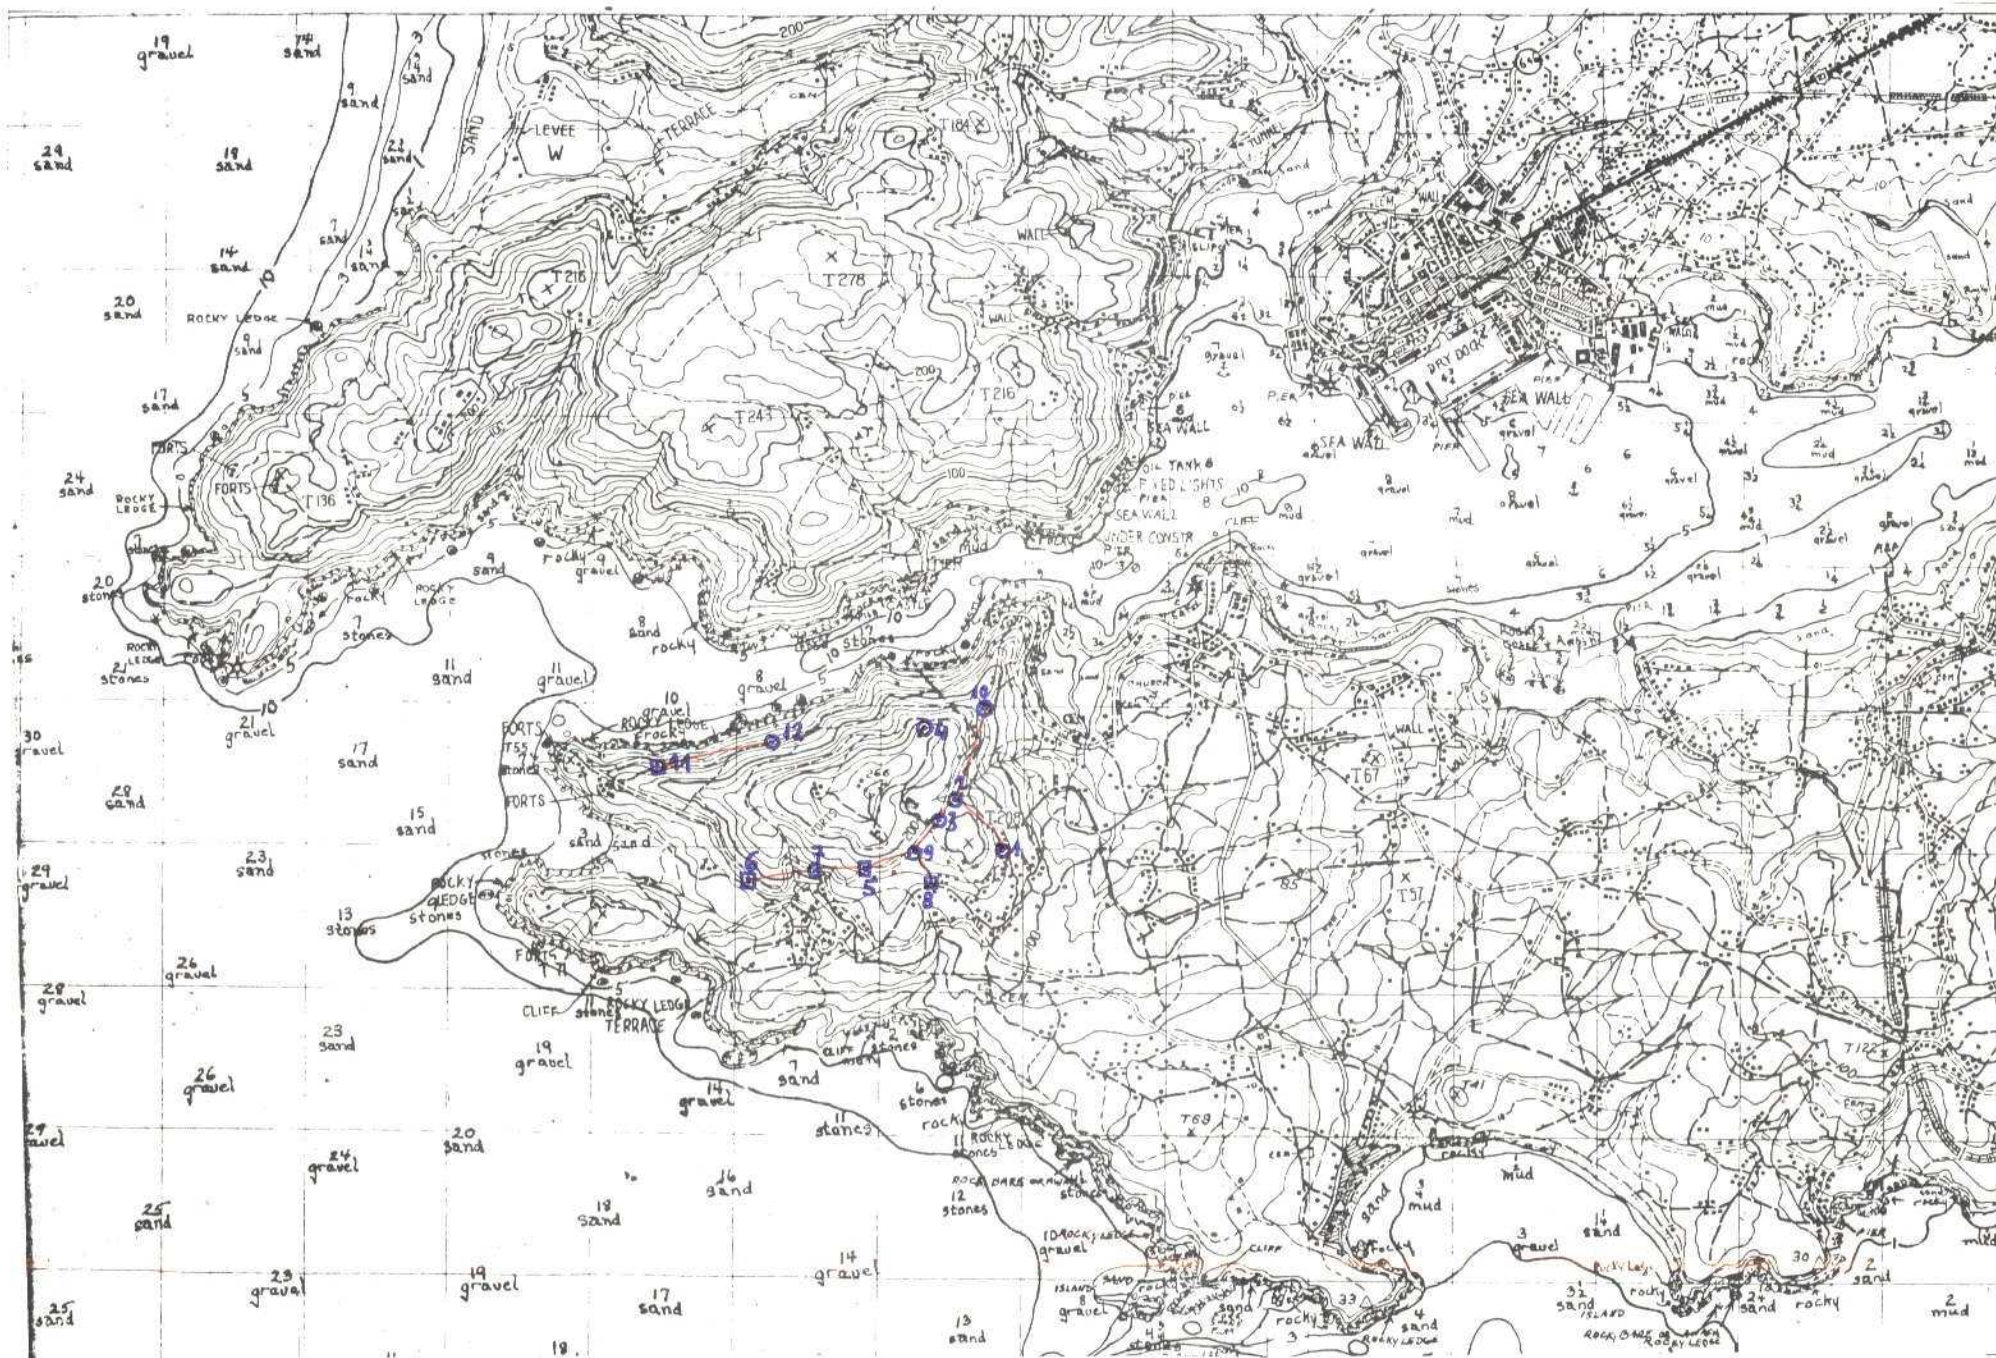

DATOS A RELLENAR POR EL IGME									
Nº de la hoja					Nº del documento				
150.000									
1	2	3	4	5	6	7	8	9	
0	5	0	4	1	7	0	4	5	

DATOS A RELLENAR POR EL IGME			
CONSULT	ESPECIAL QUE REALIZA ESTAC		
10	11	12	13
1	B	T	P

DATOS A RELLENAR POR EL IGME															
Recibido						Ref. Control				Perforado				Verificado	
71	72	73	74	75	76	77	78	79	80						
2	1	0	9	7	3									J.C.	

DATOS A RELLENAR POR EL CONSULTOR	
CON NÚMEROS																	CON UNOS EN CASO AFIRMATIVO																																		
NÚMERO DE LA ESTACION			Fecha			MUESTRA											PUNTOS DE INTERÉS SINGULAR											TIPO DE TERR.																							
14	15	16	17	18	19	20	21	22	23	24	25	26	27	28	29	30	31	32	33	34	35	36	37	38	39	40	41	42	43	44	45	46	47	48	49	50	51	52													
0	0	0	1	2	0	0	7	7	3	/	/			/																																					
			2							/	/			/																																					
			3							/	/			/																																					
			4											/																																					
			5	
			6	
			7											/																																					
			8							/	/	
			9							/	/			/																																					
			0							/	/			/																																					
			1	
			2											/																																					

EL CONSULTOR DEBERÁ MARCAR SOBRE EL MAPA LAS ESTACIONES CON SU NÚMERO DE REFERENCIA (EN AZUL) Y LOS CORTES REALIZADOS SOBRE EL TERRENO (EN ROJO).


DATOS A RELLENAR POR EL CONSULTOR	
CON NÚMEROS																	CON UNOS EN CASO AFIRMATIVO																																		
NÚMERO DE LA ESTACION			Fecha			MEDICIÓN											MUESTRAS											PUNTOS DE INTERÉS SINGULAR											TIPO DE TERR.												
14	15	16	17	18	19	20	21	22	23	24	25	26	27	28	29	30	31	32	33	34	35	36	37	38	39	40	41	42	43	44	45	46	47	48	49	50	51	52													

EQUIPO DE RECEPCIÓN DEL IGME

EL CONSULTOR

J. O. G. O.



MINISTERIO DE INDUSTRIA
DIRECCION GENERAL DE MINAS
INSTITUTO GEOLOGICO Y MINERO DE ESPAÑA


PLAN NACIONAL DE LA MINERIA. MAPA GEOLOGICO NACIONAL A ESCALA 1:50.000
MAGNA

FICHA DE CONTROL DEL TRABAJO DE CAMPO MCC1

DATOS A RELLENAR POR EL IGME

CONTROL	FECHA	OBSERVACIONES
LIBRETA DE CAMPO		
MUESTRAS. LABORATORIO		
CARTOGRAFIA		
ESTACIONES VISITADAS		
OBSERVACIONES:		

EL SUPERVISOR DEL PROYECTO

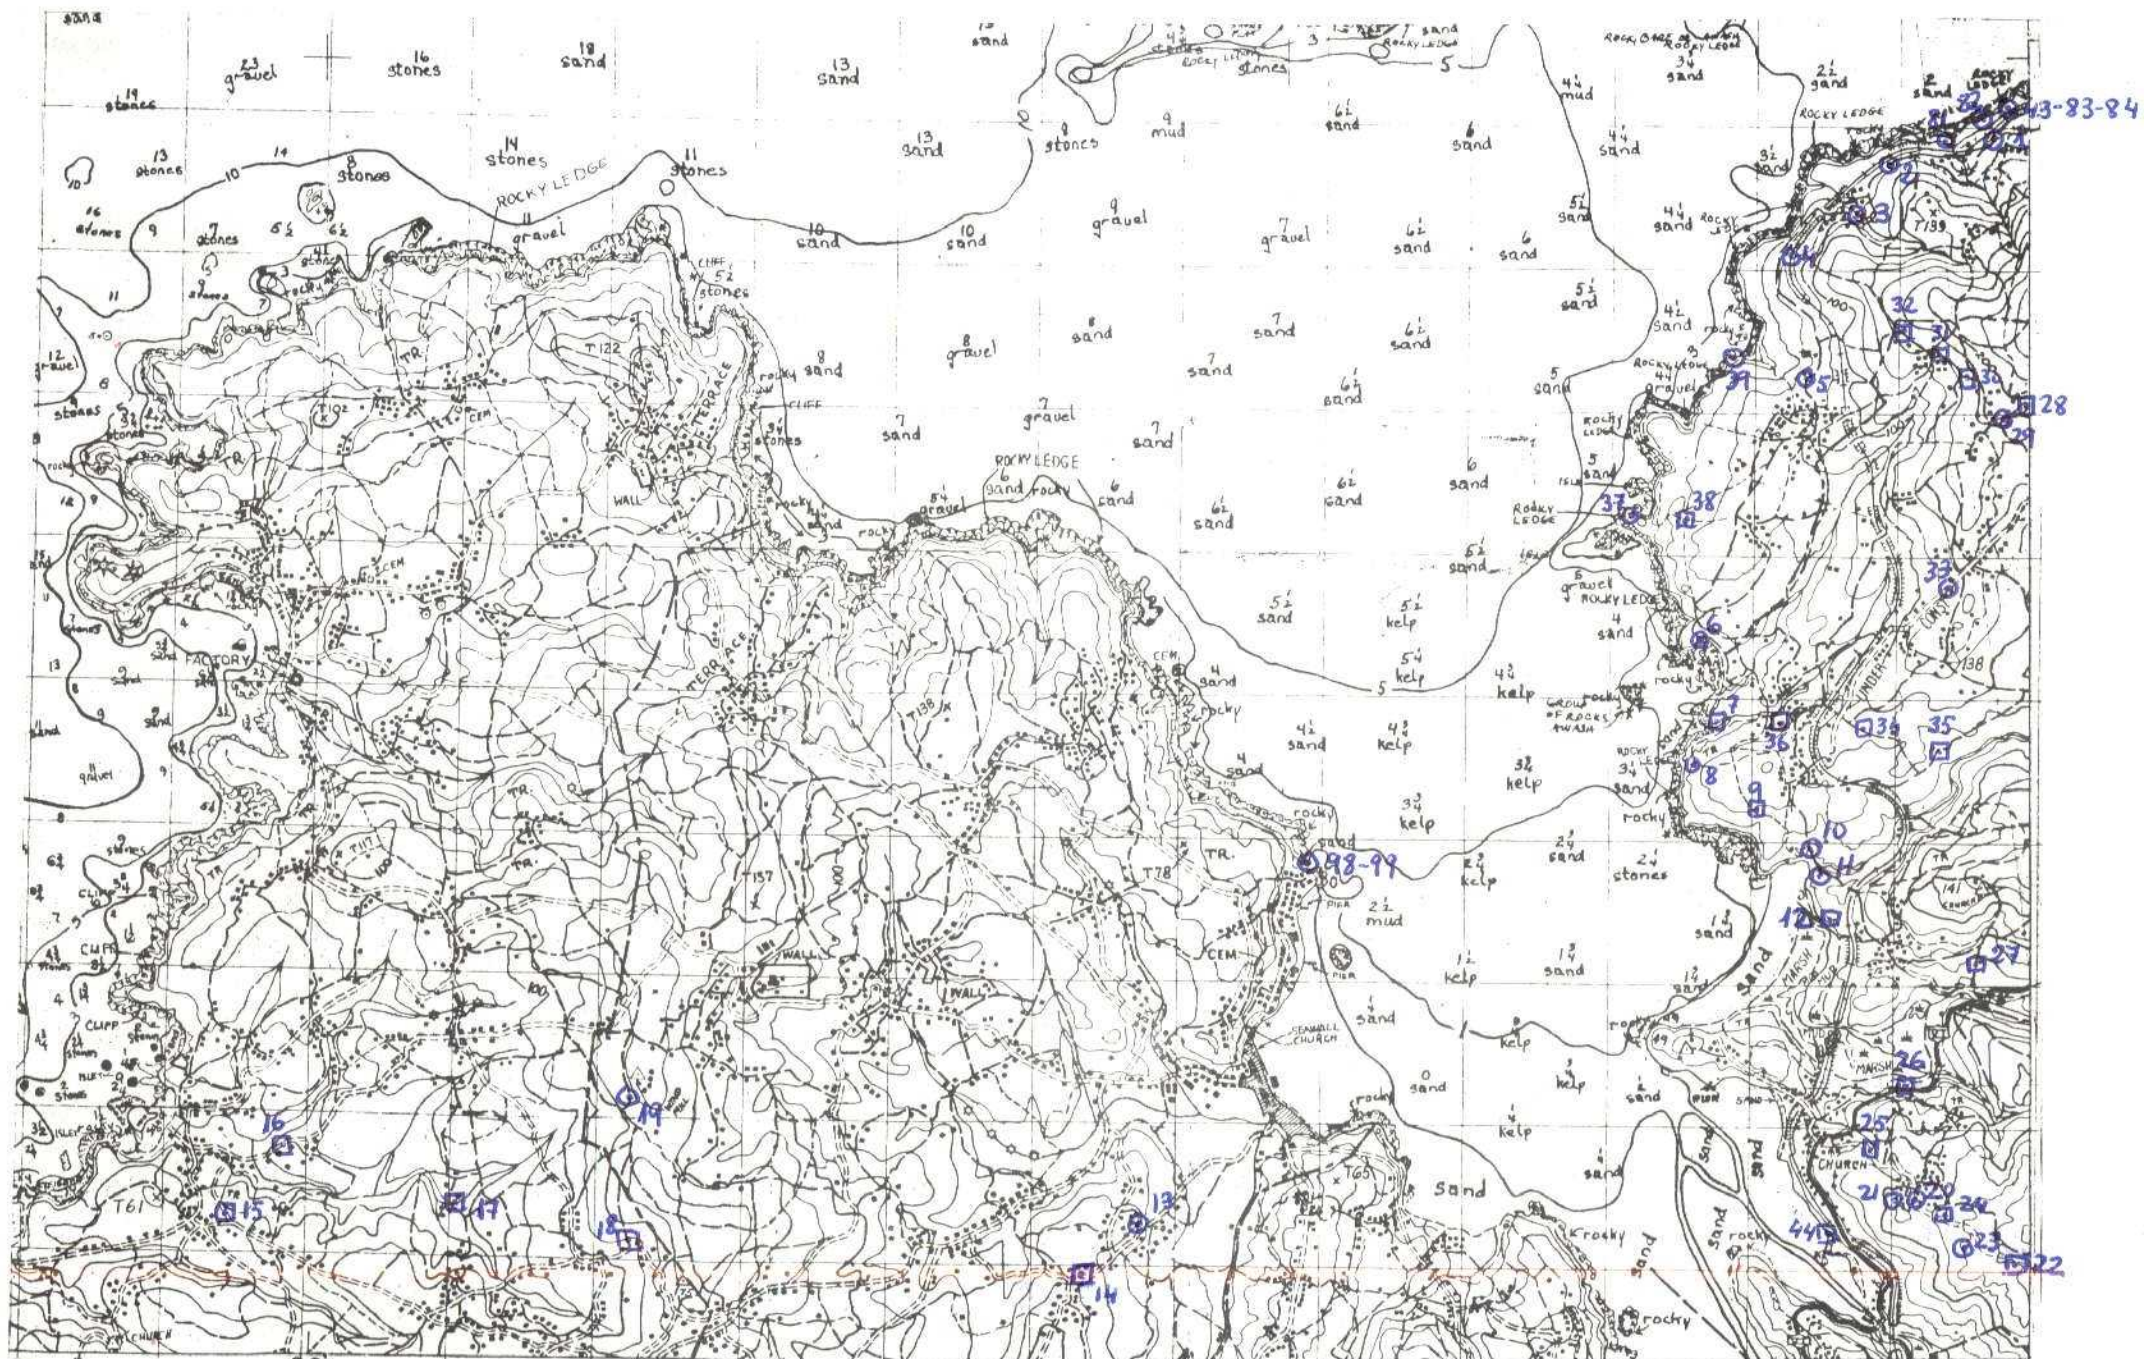

DATOS A RELLENAR POR EL IGME

Nº de la hoja 1-50.000					Nº del documento				
1	2	3	4	5	6	7	8	9	
0	5	0	4	2	0	1	0	2	

DATOS A RELLENAR POR EL IGME

CONSULT	ESPECIALES QUE REALIZA LA ESTAC.
1	2
1	B V M

DATOS A RELLENAR POR EL IGME

Recibido					Ref. Control					Perforado					Verificado				
71	72	73	74	75	76	77	78	79	80	81	82	83	84	85	86	87	88	89	90
2	1	0	9	7	2														

DATOS A RELLENAR POR EL CONSULTOR

CON NUMEROS										CON UNOS EN CASO AFIRMATIVO																					
NUMERO DE LA ESTACION	Fecha			MUESTRAS										PUNTOS DE INTERES SINGULAR										TIPO DE TERR.							
	DIA	MES	AÑO	Rumbo	Buena	Croquis	Fotograf	Patris	Macro	Microsc	Sedimen	Rayos X	Espectro	C 14	Isotopos	Muestras	Minerales	Tectonic	Polen	Estadist	Logico	Paleontol	Historia	Economia	Parqueo	Plutonic	Metamorf	Sedimen	Volcan	Indifer	
0001	05	07	73	1	1																										
2				1	1																										
3				1	1																										
4				1	1																										
5																															
6				1	1																										
7				1	1																										
8				1	1																										
9				1	1																										
10																															
11																															
12				1	1																										
0013	10	07	73	1	1																										
14				1	1																										
15				1	1																										
16				1	1																										
17				1	1																										
18				1	1																										
19				1	1																										
0020	12	07	73																												
21				1	1																										
22				1	1																										
23																															
24				1	1																										
25				1	1																										
26				1	1																										
27				1	1																										
0028	13	07	73	1	1																										
29																															

DATOS A RELLENAR POR EL CONSULTOR

CON NUMEROS										CON UNOS EN CASO AFIRMATIVO																					
NUMERO DE LA ESTACION	Fecha			MUESTRAS										PUNTOS DE INTERES SINGULAR										TIPO DE TERR.							
	DIA	MES	AÑO	Rumbo	Buena	Croquis	Fotograf	Patris	Macro	Microsc	Sedimen	Rayos X	Espectro	C 14	Isotopos	Muestras	Minerales	Tectonic	Polen	Estadist	Logico	Paleontol	Historia	Economia	Parqueo	Plutonic	Metamorf	Sedimen	Volcan	Indifer	
0030	13	07	73	1	1																										
31				1	1																										
32				1	1																										
33				1	1																										
34				1	1																										
35				1	1																										
36				1	1																										
37				1	1																										
38				1	1																										
39																															
0043	19	07	73	1	1																										
44				1	1																										
0081	28	07	73																												
82																															
83																															
84																															
0098	06	08	73																												
99																															

EL CONSULTOR DEBERA MARCAR SOBRE EL MAPA LAS ESTACIONES CON SU NUMERO DE REFERENCIA (EN AZUL) Y LOS CONTORNOS RELIZADOS SOBRE EL TERRENO (EN ROJO). PARA UN CONTROL SUFREITO DE LA MARCHEA DEL TRABAJA DE CAMPO EL CONSULTOR DEBERA ENVIAR ENTRE LOS DIAS 1º Y 7 Y 15 Y 22 DE CADA MES ESTAS HOJAS AL INSTITUTO GEOLOGICO Y MINERO DE ESPAÑA, DIVISION DE GEOLOGIA, C/ RIOS ROSAS, 23 - MADRID - 3

EQUIPO DE RECEPCION DEL IGME

EL CONSULTOR

J. C. 7. 5



MINISTERIO DE INDUSTRIA
DIRECCION GENERAL DE MINAS
INSTITUTO GEOLOGICO Y MINERO DE ESPAÑA

PLAN NACIONAL DE LA MINERIA. MAPA GEOLOGICO NACIONAL A ESCALA 1:50.000
MAGNA

FICHA DE CONTROL DEL TRABAJO DE CAMPO MCC1

DATOS A RELLENAR POR EL IGME

CONTROL	FECHA	OBSERVACIONES
LIBRETA DE CAMPO		
MUESTRAS. LABORATORIO		
CARTOGRAFIA		
ESTACIONES VISITADAS		
OBSERVACIONES:		

EL SUPERVISOR DEL PROYECTO

[illegible]

PARA UN CONTROL CORRECTO DE LA MARCHA DEL TRABAJO DE CAMPO EL CONSEJERO DE MINAS ENVIAR EN TRECE DIAS 1 al 7 y 15 al 22 DE CADA MES ESTAS HOJAS AL INSTITUTO GEOLOGICO Y MINERO DE ESPAÑA, DIVISION DE GEOLOGIA, C/ RÍOS ROSAS, 23 - MADRID - 3.

EQUIPO DE RECEPCION
DEL COME

EL CONSULTOR

J. O. T.



MINISTERIO DE INDUSTRIA
DIRECCION GENERAL DE MINAS
INSTITUTO GEOLOGICO Y MINERO DE ESPAÑA

PLAN NACIONAL DE LA MINERIA. MAPA GEOLOGICO NACIONAL A ESCALA 1:50.000
MAGNA

FICHA DE CONTROL DEL TRABAJO DE CAMPO MCC1

DATOS A RELLENAR POR EL IGME

CONTROL	FECHA	OBSERVACIONES
LIBRETA DE CAMPO		
MUESTRAS. LABORATORIO		
CARTOGRAFIA		
ESTACIONES VISITADAS		
OBSERVACIONES:		

EL SUPERVISOR DEL PROYECTO

DATOS A RELLENAR POR EL IGME									DATOS A RELLENAR POR EL IGME									
Nº de la hoja 1:50.000				Nº del documento					Recibido				Ref. Control		Perforado		Verificado	
1	2	3	4	5	6	7	8	9	71	72	73	74	75	76	77	78	79	80
0	5	0	4	1	7	0	4	7	1	8	V	M						

DATOS A RELLENAR POR EL CONSULTOR	
CON NUMEROS																CON UNOS EN CASO AFIRMATIVO																										
NUMERO DE LA ESTACION		Fecha			MEDICION		MUESTRAS		PUNTOS DE INTERES SINGULAR		TIPO DE TERR.																															
14	15	16	17	18	19	20	21	22	23	24	25	26	27	28	29	30	31	32	33	34	35	36	37	38	39	40	41	42	43	44	45	46	47	48	49	50	51	52				
0	0	6	9	2	7	0	7	7	3	1	1																															



MINISTERIO DE INDUSTRIA
DIRECCION GENERAL DE MINAS
INSTITUTO GEOLOGICO Y MINERO DE ESPAÑA


PLAN NACIONAL DE LA MINERIA. MAPA GEOLOGICO NACIONAL A ESCALA 1:50.000
MAGNA

FICHA DE CONTROL DEL TRABAJO DE CAMPO MCC1

DATOS A RELLENAR POR EL IGME

CONTROL	FECHA	OBSERVACIONES
LIBRETA DE CAMPO		
MUESTRAS. LABORATORIO		
CARTOGRAFIA		
ESTACIONES VISITADAS		
OBSERVACIONES:		

EL SUPERVISOR DEL PROYECTO

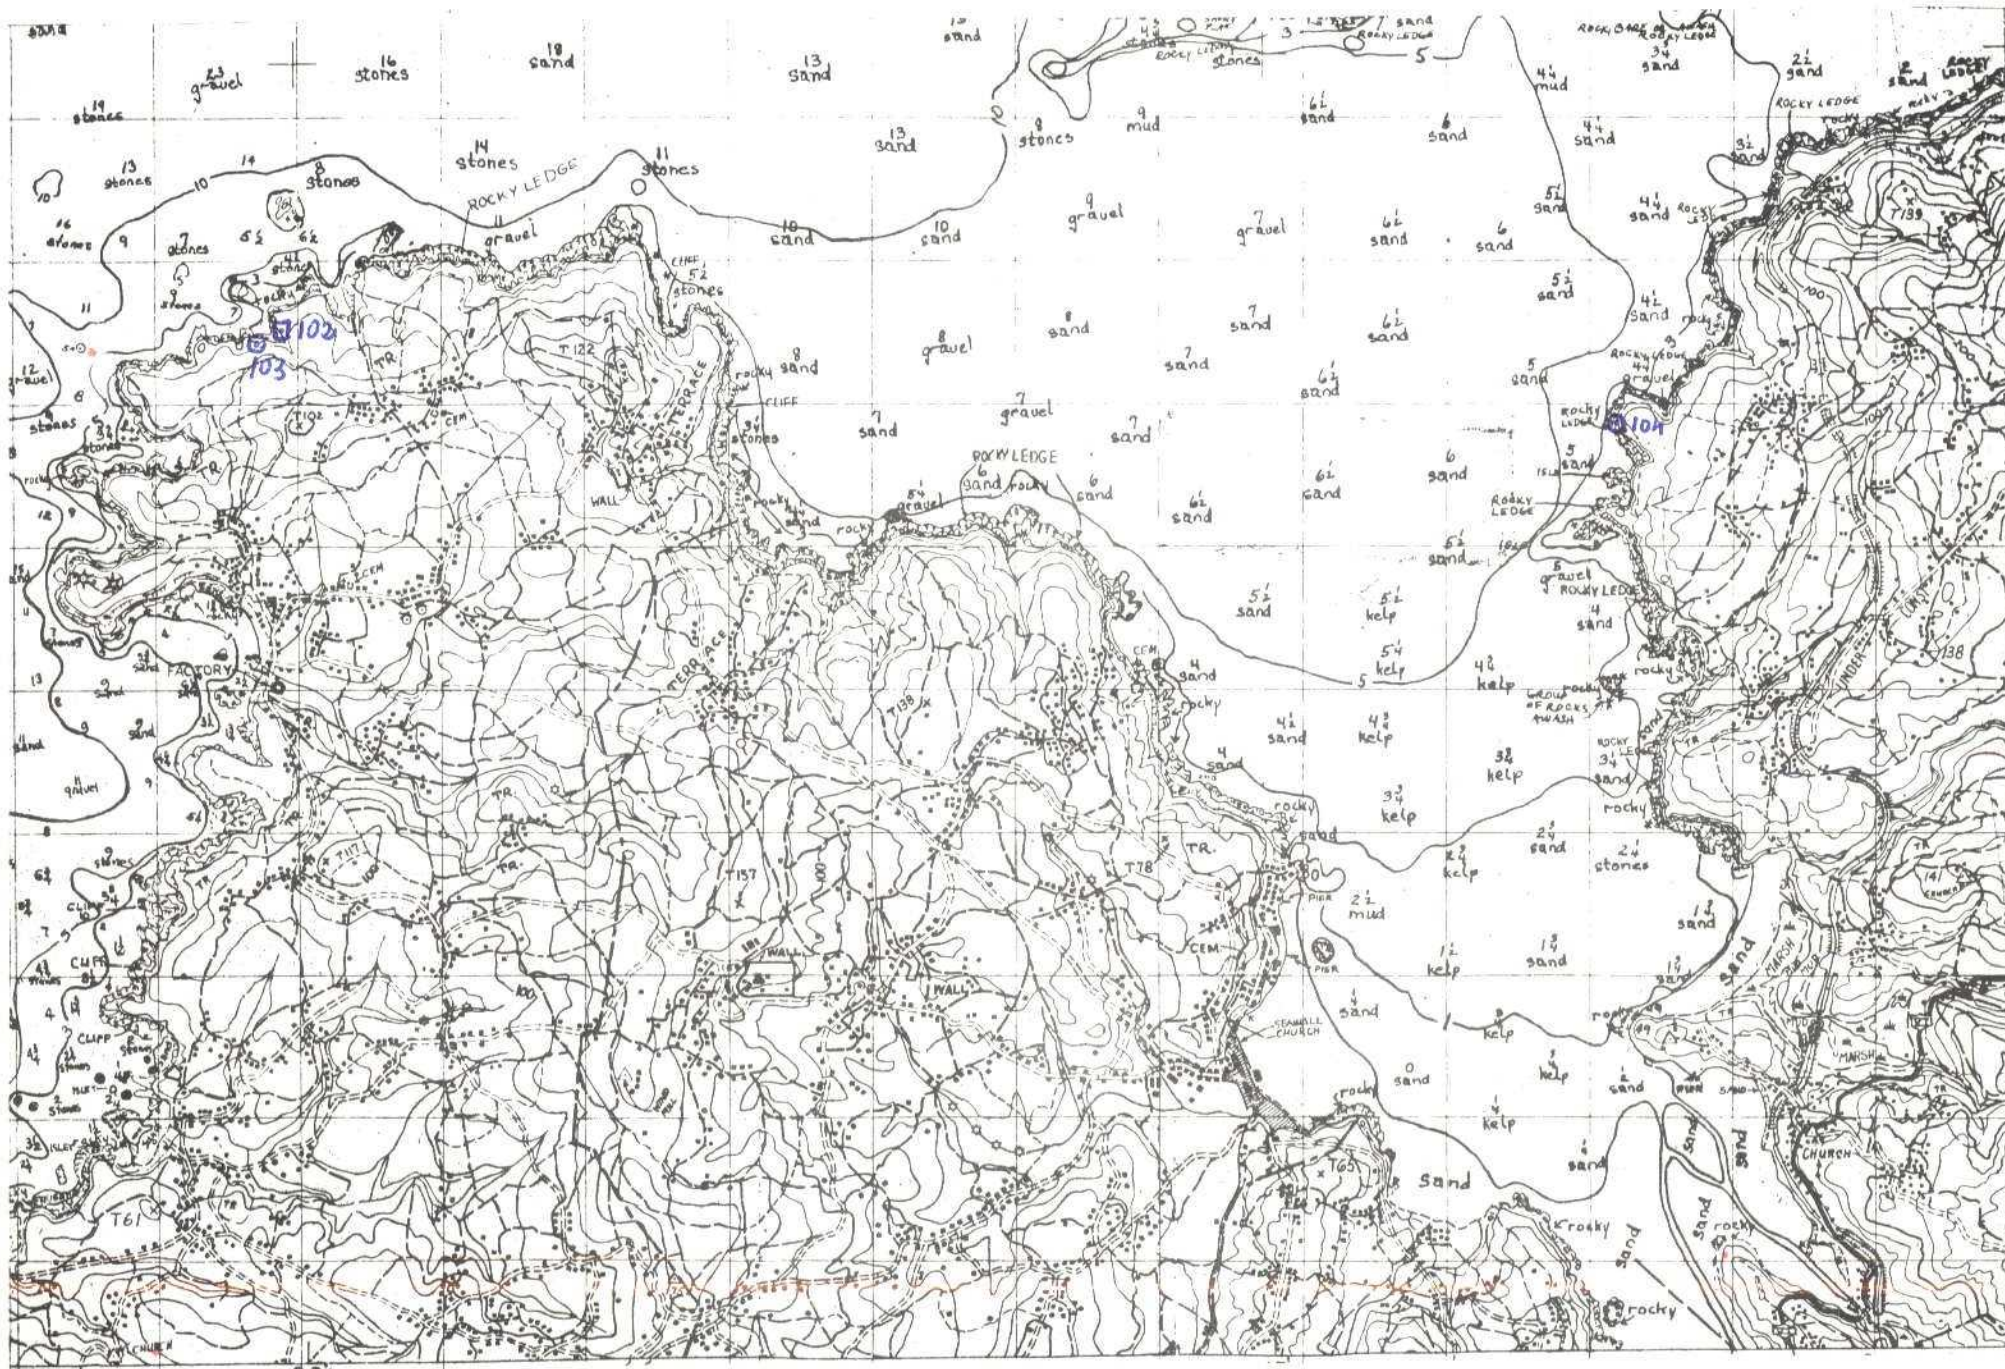

[illegible]

EL CONSULTOR DEBERÁ MARCAR SOBRE EL MAPA LAS ESTACIONES CON SU NÚMERO DE REFERENCIA (EN AZUL) Y LOS CORRESPONDIENTES ALZATOS SOBRE EL TERMINO 316 HOJO).

PARA UN CONTROL CORRECTO DE LA MARCA DEL TRABAJO DE CAMPO EL CONSULTOR DEBERÁ ENVIAR ENTRE LOS DÍAS 1 al 7 y 15 al 22 DE CADA MES ESTAS HOJAS AL INSTITUTO GEOLOGICO Y MINERO DE ESPAÑA, DIVISION DE GEOLOGIA, C/ RIOS ROSAS, 23 - MADRID - 3.

[illegible]

10-15



MINISTERIO DE INDUSTRIA
DIRECCION GENERAL DE MINAS
INSTITUTO GEOLOGICO Y MINERO DE ESPAÑA


PLAN NACIONAL DE LA MINERIA. MAPA GEOLOGICO NACIONAL A ESCALA 1:50.000
MAGNA

FICHA DE CONTROL DEL TRABAJO DE CAMPO MCC1

DATOS A RELLENAR POR EL IGME

CONTROL	FECHA	OBSERVACIONES
LIBRETA DE CAMPO		
MUESTRAS. LABORATORIO		
CARTOGRAFIA		
ESTACIONES VISITADAS		
OBSERVACIONES:		

EL SUPERVISOR DEL PROYECTO

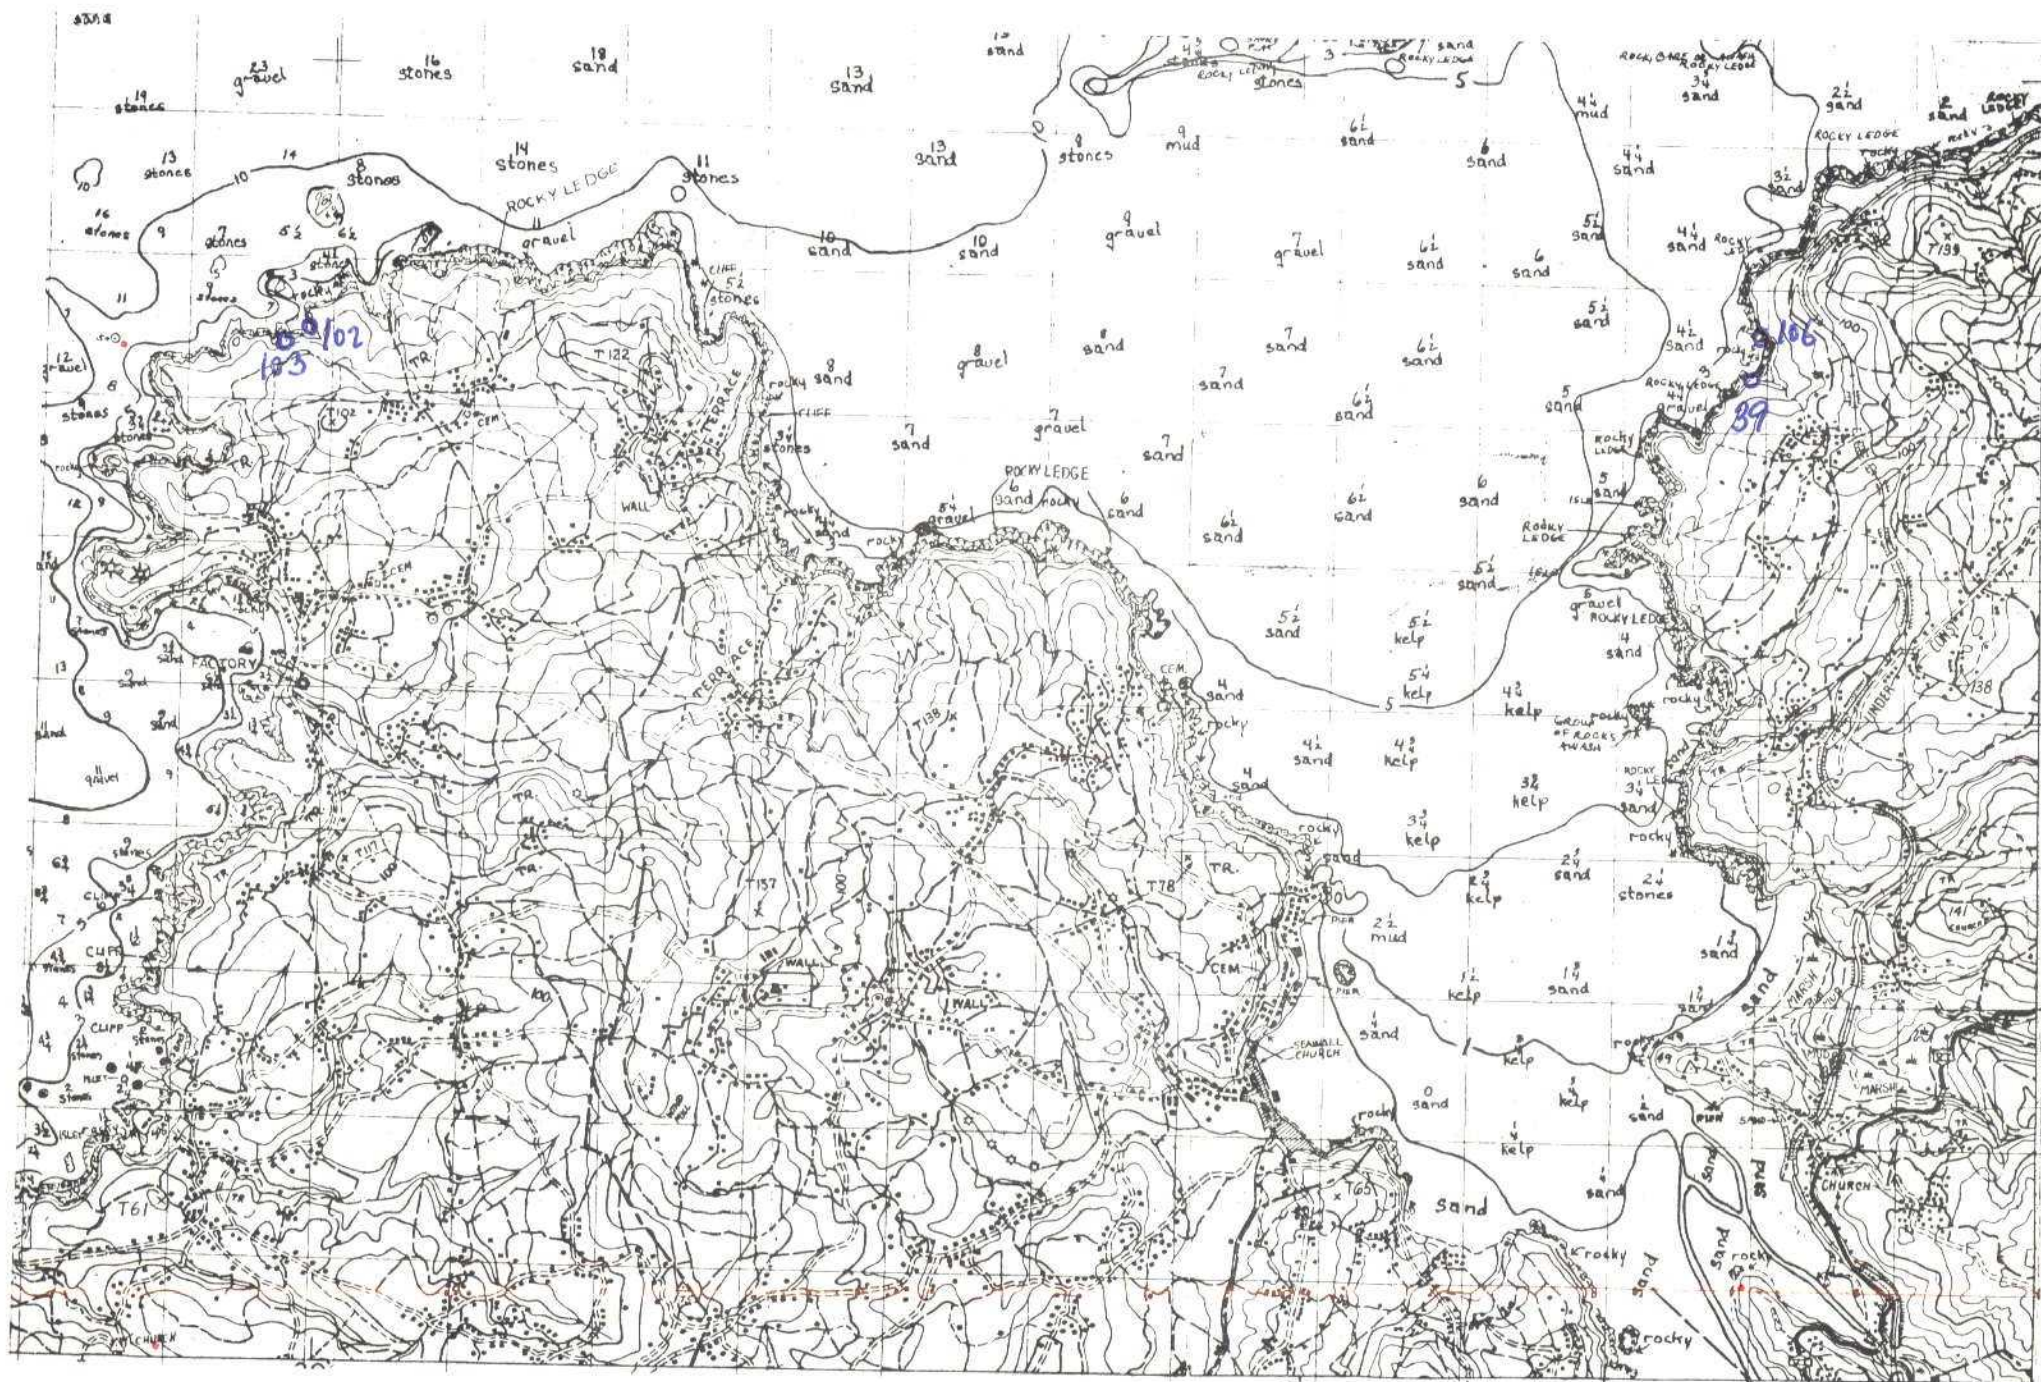

[illegible]EQUIPO DE RECEPCION
DEL ICME

EL CONSULTOR

J.C.T



MINISTERIO DE INDUSTRIA
DIRECCION GENERAL DE MINAS
INSTITUTO GEOLOGICO Y MINERO DE ESPAÑA


PLAN NACIONAL DE LA MINERIA. MAPA GEOLOGICO NACIONAL A ESCALA 1:50.000
MAGNA

FICHA DE CONTROL DEL TRABAJO DE CAMPO MCC1

DATOS A RELLENAR POR EL IGME

CONTROL	FECHA	OBSERVACIONES
LIBRETA DE CAMPO		
MUESTRAS. LABORATORIO		
CARTOGRAFIA		
ESTACIONES VISITADAS		
OBSERVACIONES:		

EL SUPERVISOR DEL PROYECTO

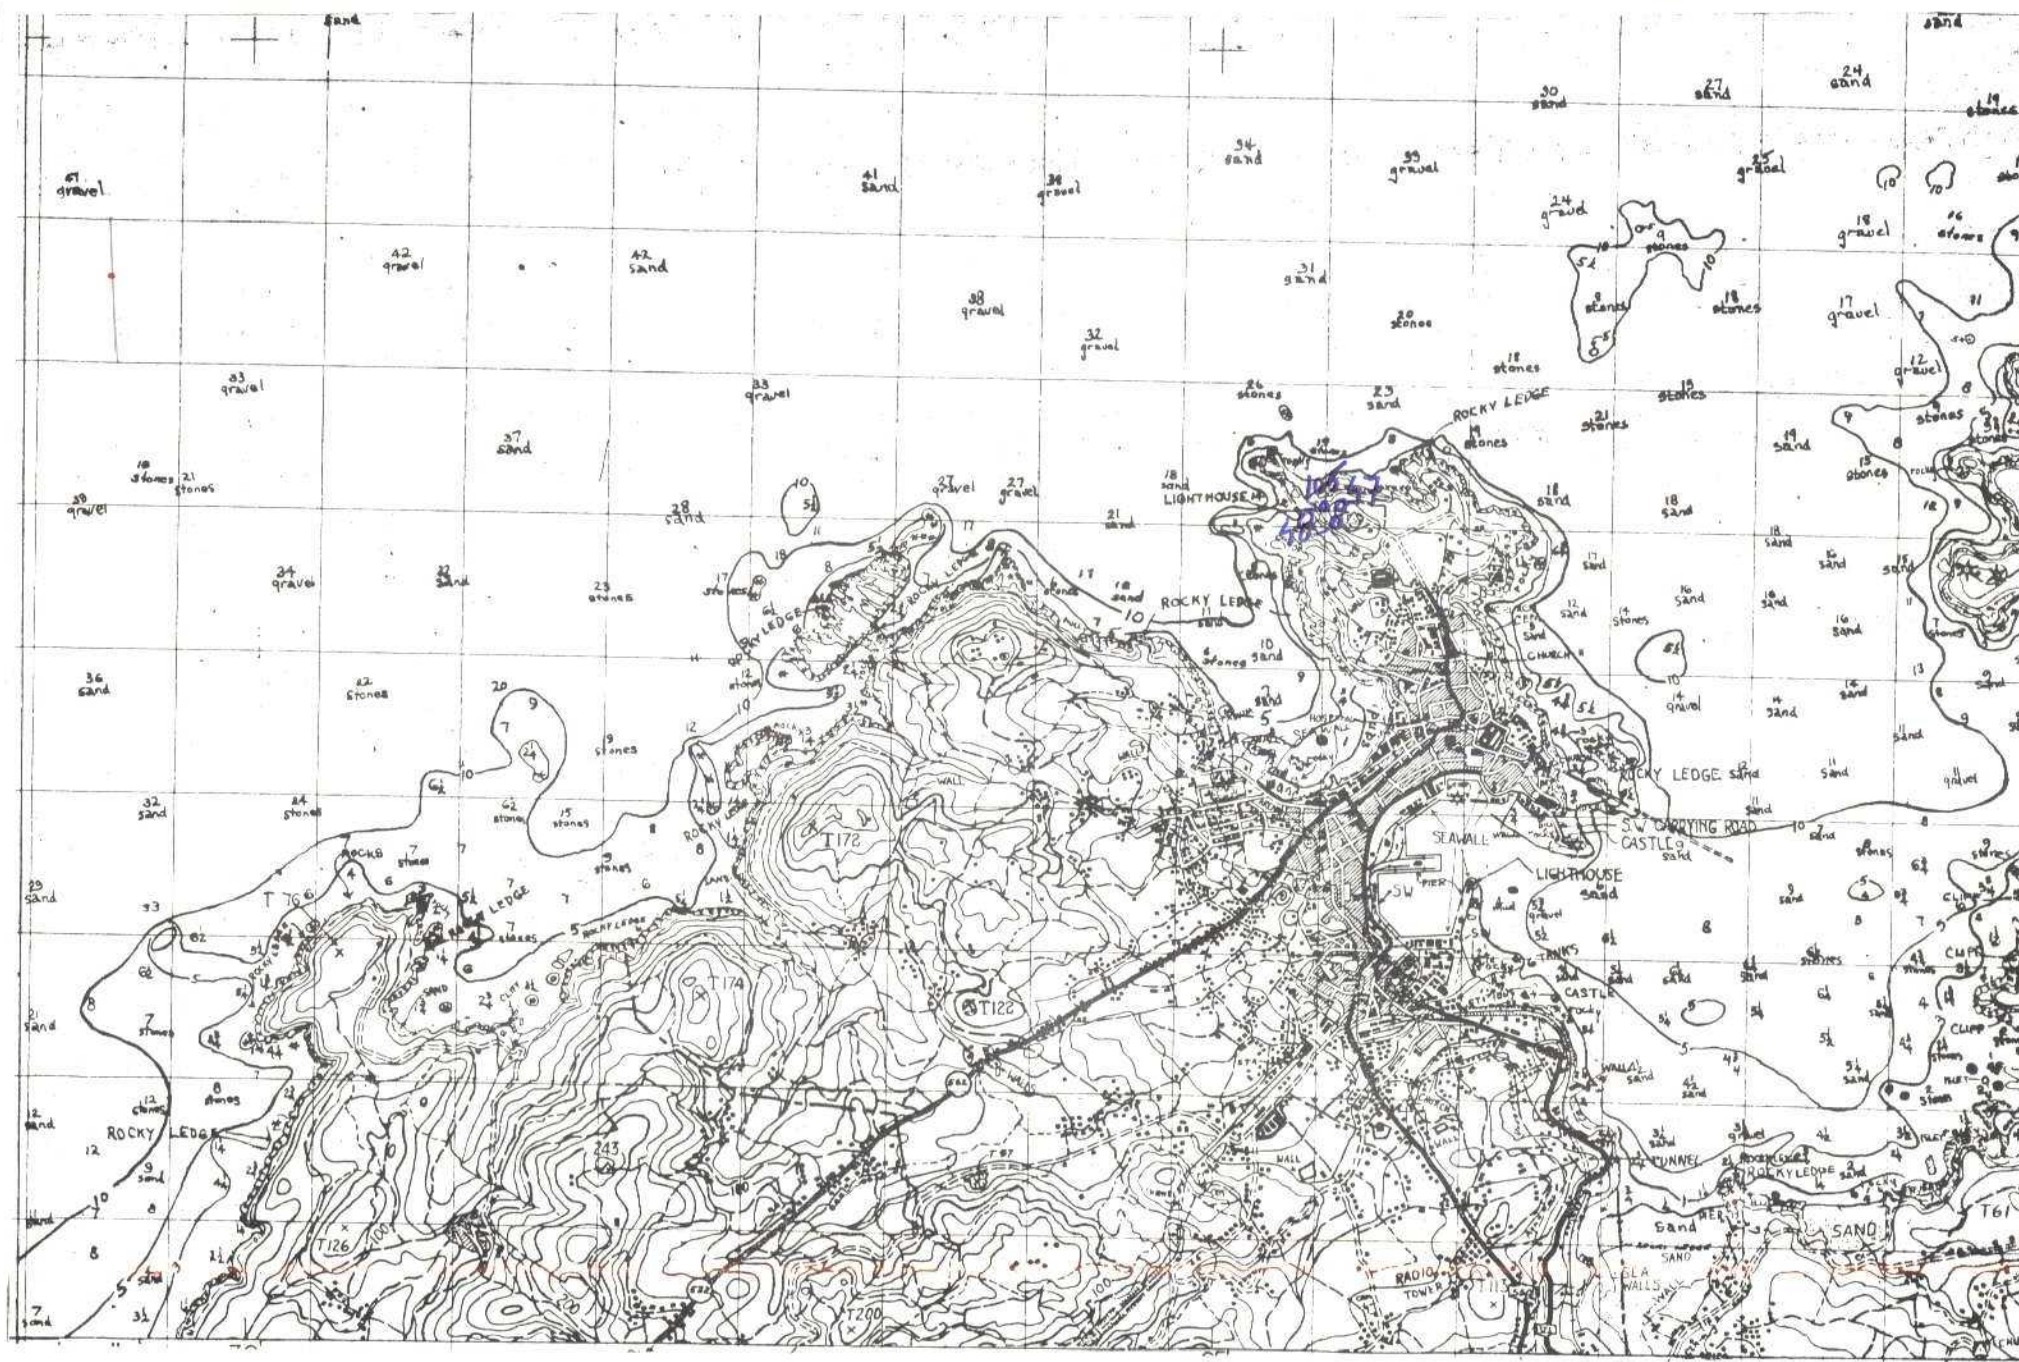

[illegible]EQUIPO DE RECEPCION
DEL TOME

EL CONSULTOR

1.9-2.1



MINISTERIO DE INDUSTRIA
DIRECCION GENERAL DE MINAS
INSTITUTO GEOLOGICO Y MINERO DE ESPAÑA

PLAN NACIONAL DE LA MINERIA. MAPA GEOLOGICO NACIONAL A ESCALA 1:50.000
MAGNA

FICHA DE CONTROL DEL TRABAJO DE CAMPO MCC1

DATOS A RELLENAR POR EL IGME

CONTROL	FECHA	OBSERVACIONES
LIBRETA DE CAMPO		
MUESTRAS, LABORATORIO		
CARTOGRAFIA		
ESTACIONES VISITADAS		
OBSERVACIONES:		

EL SUPERVISOR DEL PROYECTO



DATOS A Rellenar		DATOS A Rellenar	
Nº de la hoja	Nº del documento	Recibido	Perforado
150000	164H	Control	Verificado
050422059 1 2 3 4 5 6 7 8 9 240913		71 72 73 74 75 76 77 78 79 80 240913	

DATOS A Rellenar POR EL CONSULTOR		DATOS A Rellenar POR EL CONSULTOR	
NUMERO DE LA ESTACION	FECHA	NUMERO DE LA ESTACION	FECHA

1	
---	--	--	
DEBE MARCAR SOBRE EL MAPA LAS ESTACIONES CON SU NUMERO DE REFERENCIA EN AZUL

Y LOS CONTORNOS REALIZADOS SOBRE EL TERRENO EN ROJO

PLANOS DE CONJUNTO, LUGAR DE LA MARCA DEL TALLADO DE CAMPO Y CONSULTOR TECNICO

ENCARGADO DEL TALLADO DE CAMPO Y CONSULTOR TECNICO

MINISTERIO DE ESPAÑA, DIVISION DE GEOLOGIA, C/ RIOS ROSAS, 23 - MADRID 3


EQUIPO DE RECEPCION

DEL 1947

EL CONSULTOR



MINISTERIO DE INDUSTRIA
DIRECCION GENERAL DE MINAS
INSTITUTO GEOLOGICO Y MINERO DE ESPAÑA


PLAN NACIONAL DE LA MINERIA. MAPA GEOLOGICO NACIONAL A ESCALA 1:50.000
MAGNA

FICHA DE CONTROL DEL TRABAJO DE CAMPO MCC1

DATOS A RELLENAR POR EL IGME

CONTROL	FECHA	OBSERVACIONES
LIBRETA DE CAMPO		
MUESTRAS, LABORATORIO		
CARTOGRAFIA		
ESTACIONES VISITADAS		
OBSERVACIONES		

EL SUPERVISOR DEL PROYECTO

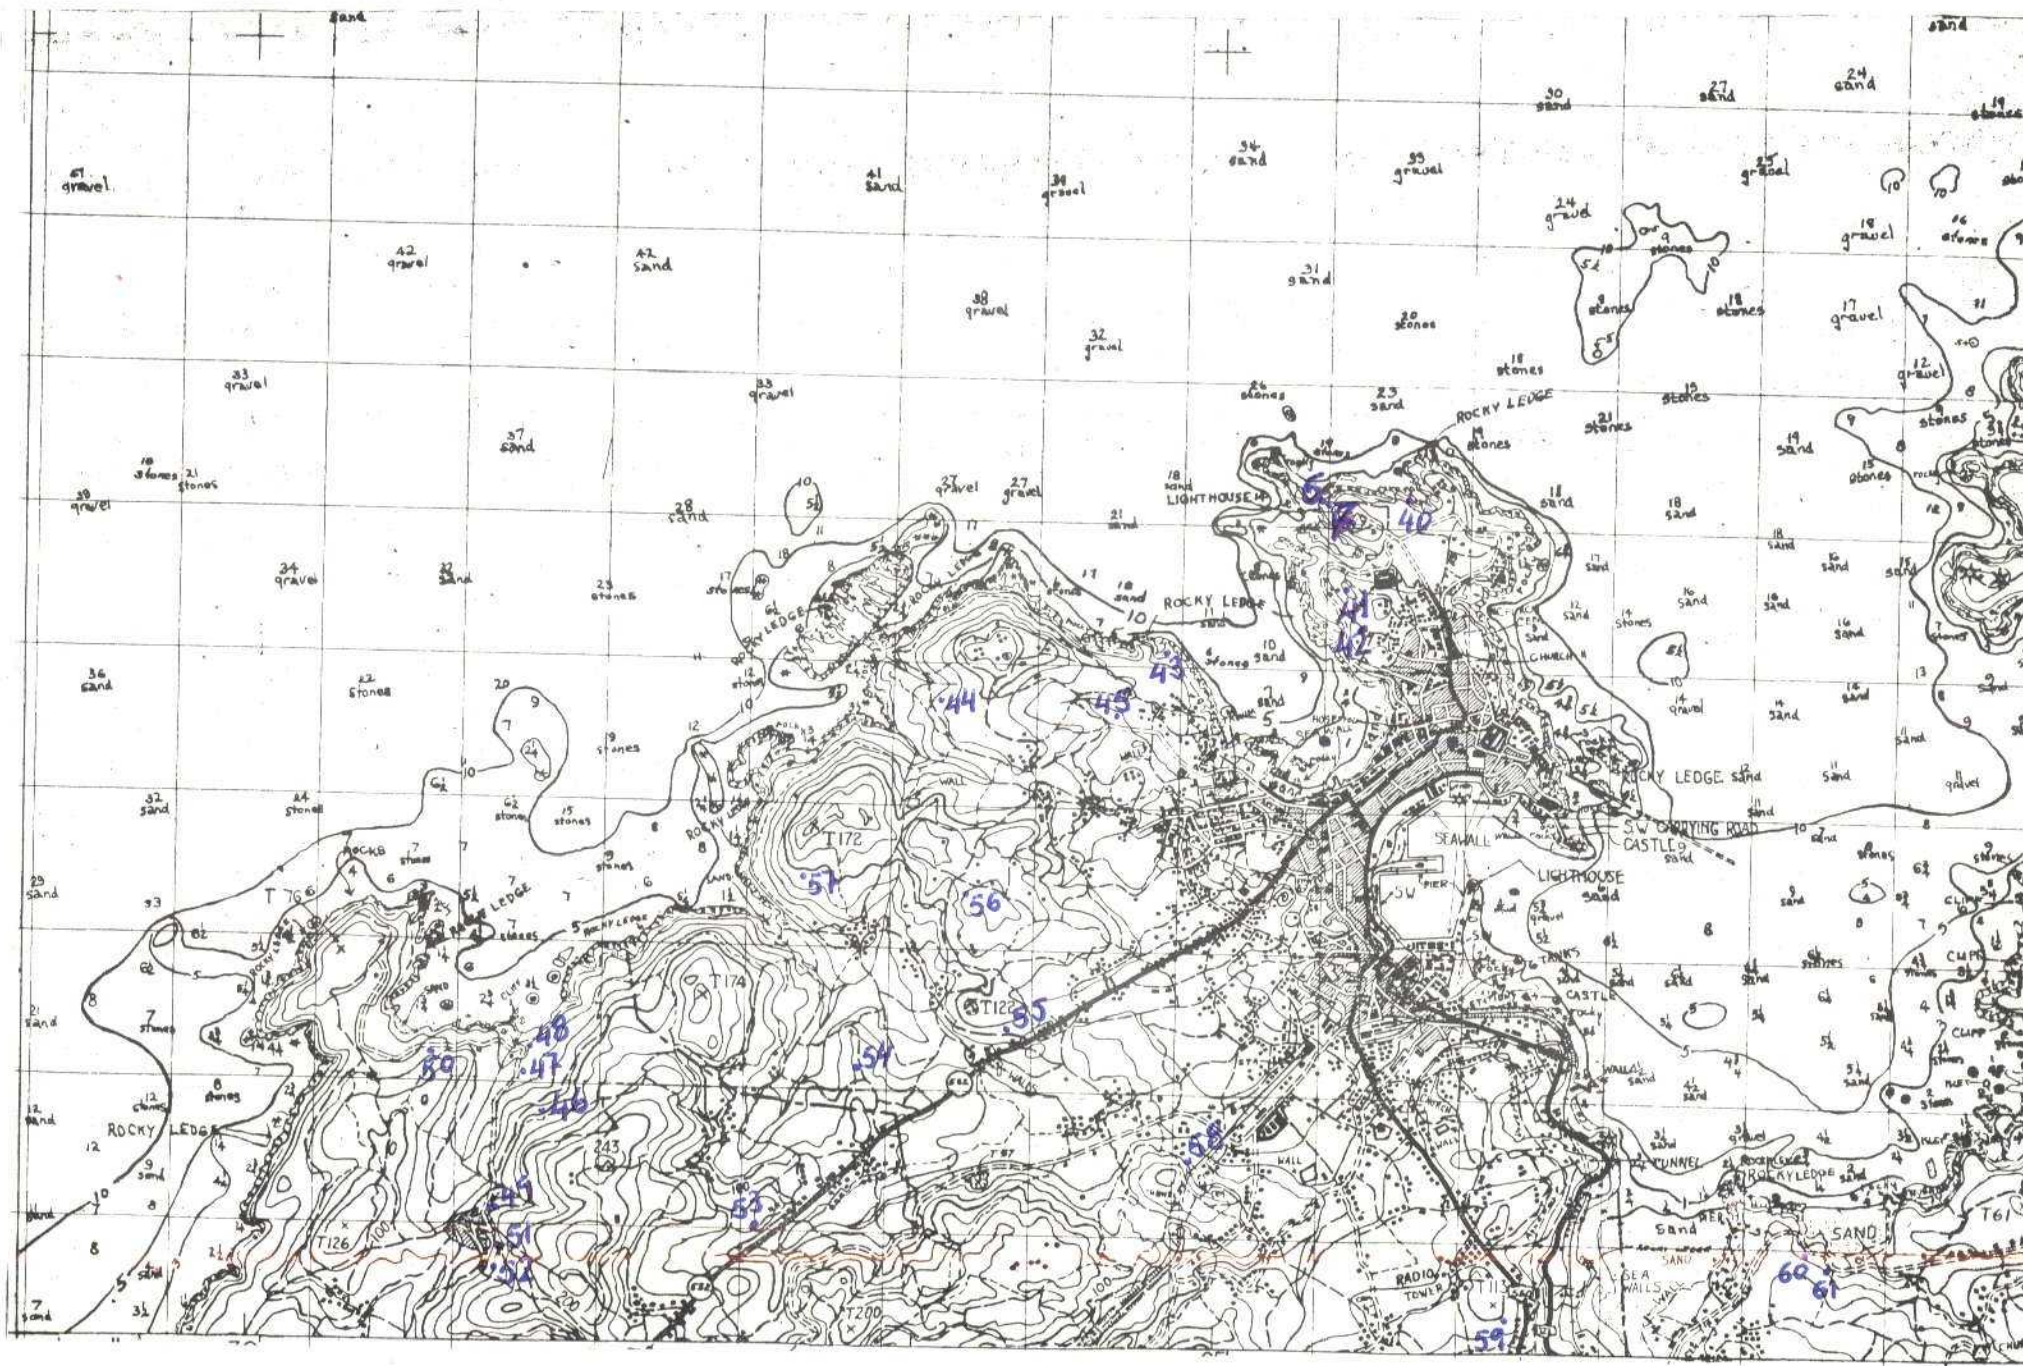



MINISTERIO DE INDUSTRIA
DIRECCION GENERAL DE MINAS
INSTITUTO GEOLOGICO Y MINERO DE ESPAÑA

PLAN NACIONAL DE LA MINERIA. MAPA GEOLOGICO NACIONAL A ESCALA 1:50.000
MAGNA

FICHA DE CONTROL DEL TRABAJO DE CAMPO MCC1

DATOS A RELLENAR POR EL IGME

CONTROL	FECHA	OBSERVACIONES
LIBRETA DE CAMPO		
MUESTRAS. LABORATORIO		
CARTOGRAFIA		
ESTACIONES VISITADAS		
OBSERVACIONES		

EL SUPERVISOR DEL PROYECTO

