



MINISTERIO DE INDUSTRIA
DIRECCION GENERAL DE MINAS
INSTITUTO GEOLOGICO Y MINERO DE ESPAÑA

PLAN NACIONAL DE LA MINERIA. MAPA GEOLOGICO NACIONAL A ESCALA 1:50.000
MAGNA


FICHA DE CONTROL DEL TRABAJO DE CAMPO MCC1

8

DATOS A RELLENAR POR EL IGME

CONTROL	FECHA	OBSERVACIONES
LIBRETA DE CAMPO		
MUESTRAS. LABORATORIO		
CARTOGRAFIA		
ESTACIONES VISITADAS		
OBSERVACIONES:		

EL SUPERVISOR DEL PROYECTO

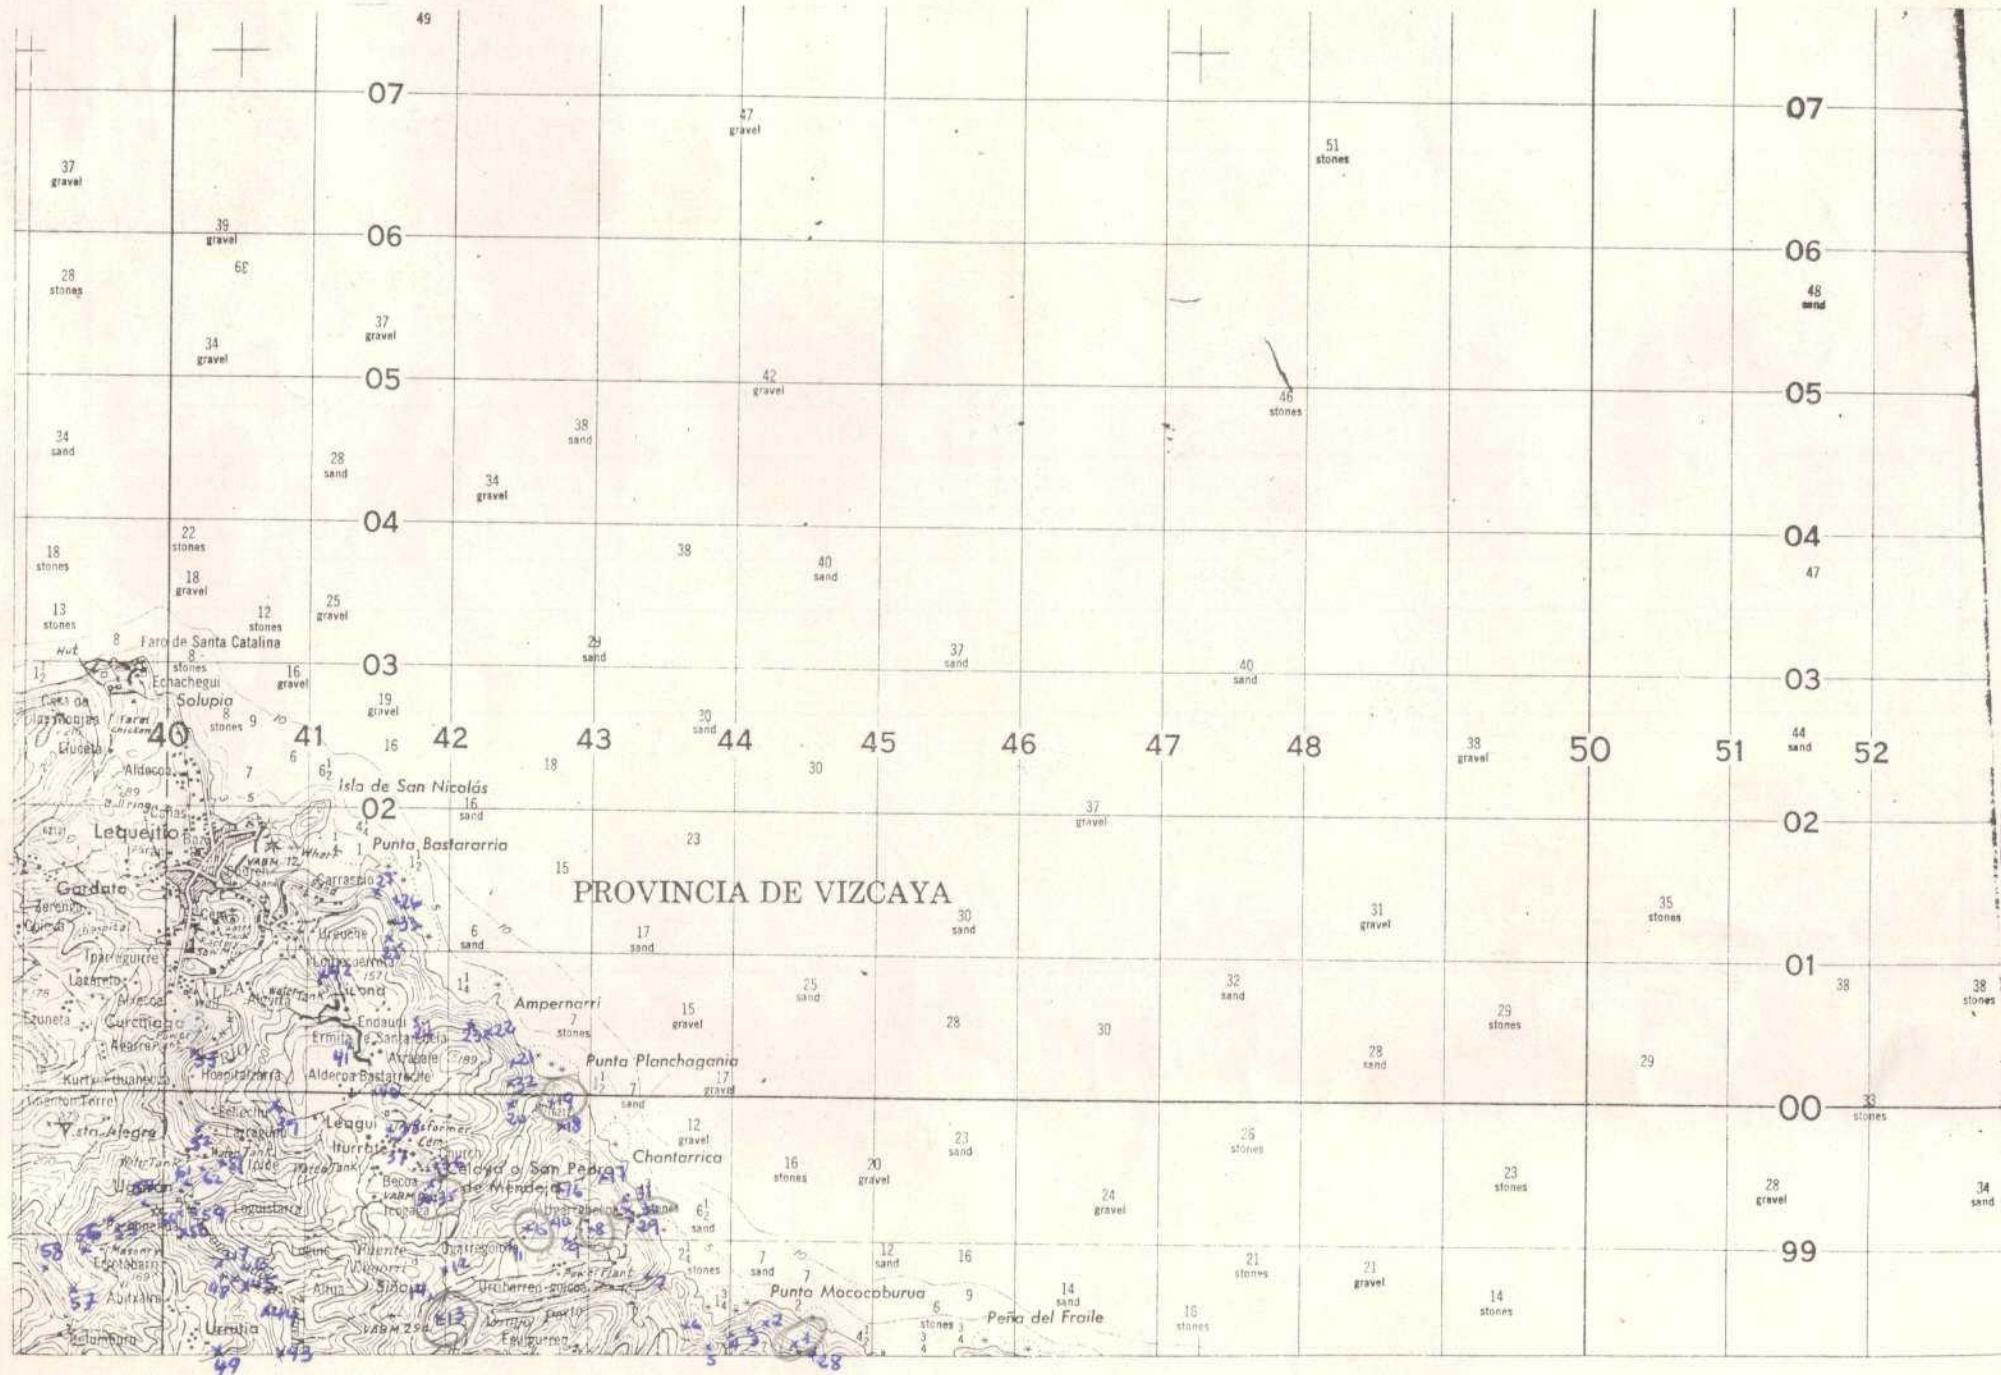

DATOS A RELLENAR POR EL IGME								
Nº de la hoja 1:50.000	Cuidadano Número				Nº del documento			
1	2	3	4	5	6	7	8	9
2	3	0	4	3	E	8	/	3

CONSULT	ESPECIAL	QUE REAL
10	11	12
A D	D E	E

DATOS A RELLENAR POR EL IGME											
Recibido					Ref.		Control			Perforado	Verificado
71	72	73	74	75	76	77	78	79	80		
1	7	0	4	7	3					J. Tere	J. Carmen

— 1 —

DATOS A RELLENAR POR EL CONSULTOR																																			
CON NUMEROS				CON UNOS EN CASO AFIRMATIVO																															
NUMERO DE LA ESTACION	Fecha			Rumbo Búsoning	Cronograma	Fotograf.	Patrón LYM	MUESTRAS				TIPO DE TERR																							
	DIA	MES	AÑO					Sediment	Fosforo X	Electrodo de Agua	C 14																								
14	15	16	17	18	19	20	21	22	23	24	25	26	27	28	29	30	31	32	33	34	35	36	37	38	39	40	Tecton.	Hidrága							
1	2	3	0	3	7	3	/	/	/	/	/	/	/	/	/	/	/	/	/	/	/	/	/	/	/	/	/	/	/	/	/	/	/	Económ	Frágil

EL CONSULTOR.— DEBERÁ MARCAR SOBRE EL MAPA LAS ESTACIONES CON SU NÚMERO DE REFERENCIA (EN AZUL) Y LOS CORTES REALIZADOS SOBRE EL TERRENO (EN ROJO).

PARA UN CONTROL CORRECTO DE LA MARCHA DEL TRABAJO DE CAMPO EL CONSULTOR DEBERÁ ENVIAR ENTRE LOS DÍAS 1 AL 7 Y 15 AL 22 DE CADA MES ESTAS HOJAS AL INSTITUTO GEOLOGICO Y MINERO DE ESPAÑA, DIVISION DE GEODIAZIA, C/ RIOS ROSAS, 23 - MADRID - 3.

EQUIPO DE RECEPCION
DEL IGME




MINISTERIO DE INDUSTRIA
DIRECCION GENERAL DE MINAS
INSTITUTO GEOLOGICO Y MINERO DE ESPAÑA


PLAN NACIONAL DE LA MINERIA. MAPA GEOLOGICO NACIONAL A ESCALA 1:50.000
MAGNA

FICHA DE CONTROL DEL TRABAJO DE CAMPO MCC1

DATOS A RELLENAR POR EL IGME

CONTROL	FECHA	OBSERVACIONES
LIBRETA DE CAMPO		
MUESTRAS. LABORATORIO		
CARTOGRAFIA		
ESTACIONES VISITADAS		
OBSERVACIONES:		

EL SUPERVISOR DEL PROYECTO

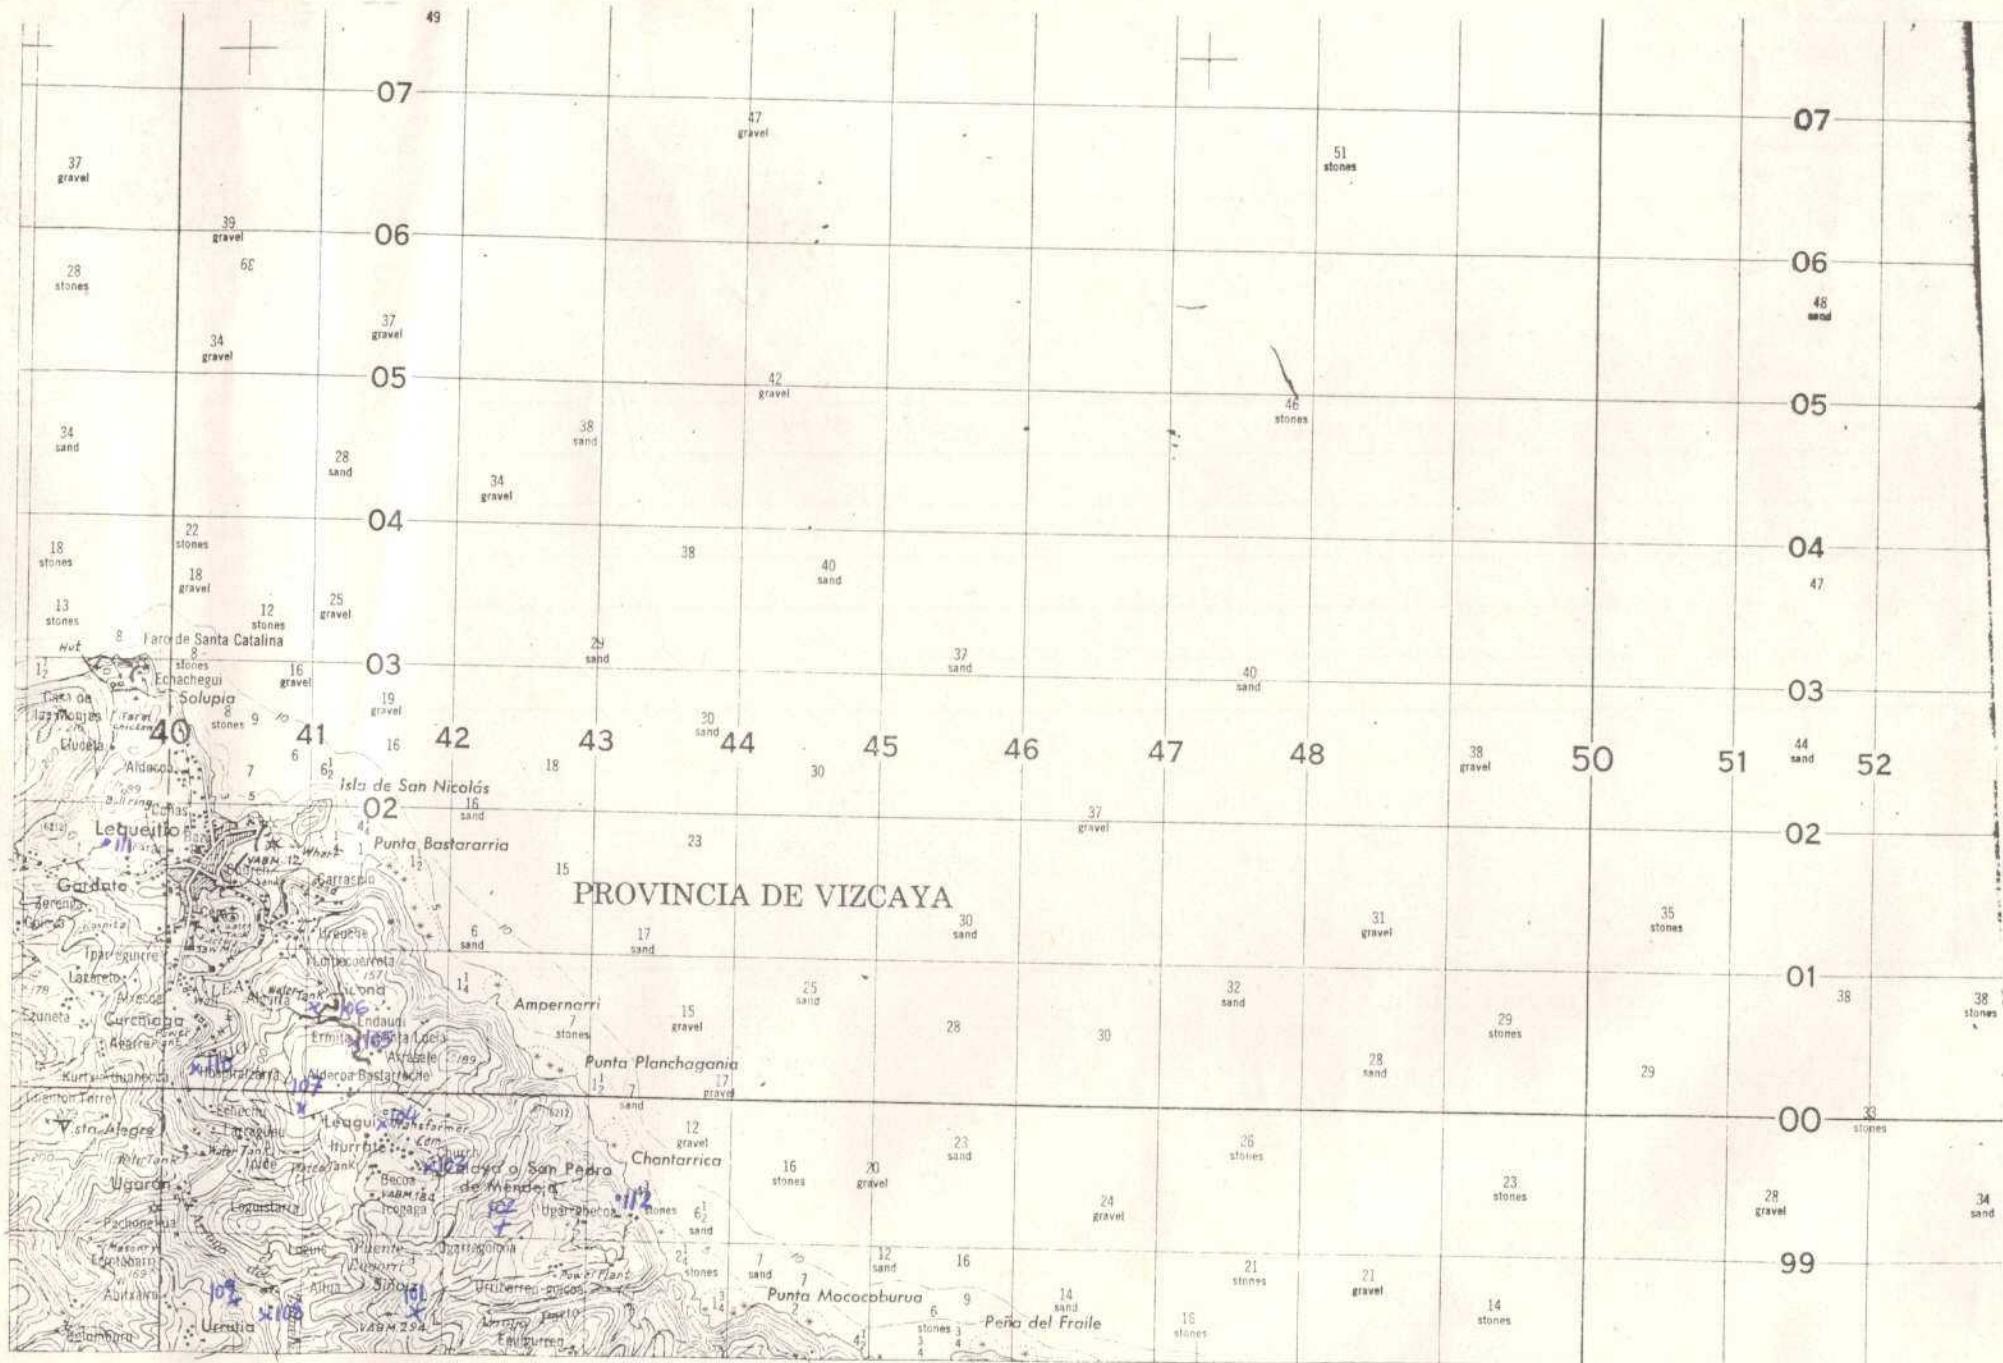

45

DATOS A RELLENAR POR EL IGME									
Nº de la hoja 1.50.000					Número de documento				
1	2	3	4	5	6	7	8	9	
2	3	0	4	3	E	8	/	5	

DATOS A RELLEVAR	POR EL CONSUL
CONSELJO	ESPECIAL
10	11
12	13
A	D
D	C

DATOS A RELLENAR POR EL IGME									
Recibido			Ref. Control		Perforado			Verificado	
71	72	73	74	75	76	77	78	79	80
1	7	0	5	7	3				

DATOS A RELLENAR POR EL CONSULTOR	
CON NUMEROS			CON UNOS EN CASO AFIRMATIVO	
NUMERO DE LA ESTACION	Fecha			Rumbo	MEDICION	CARGUAS	FILTROS	PETROLIN	MOTROP	NAFOSOL	Sediment	MUESTRAS			PUNTOS DE INTERES SINGULAR	TIPO DE TERRENO	
	DIA	MES	AÑO									C 14	C 15	C 16	

EL CONSULTOR — DEBE MARCAR SOBRE EL MAPA LAS ESTACIONES CON SU NÚMERO DE REFERENCIA (EN AZUL) Y LOS PUNTOS REALIZANDO MARCAS EN TERRANO (EN ROJO).

Y LOS CORTES REALIZADOS SOBRE EL TERRENO IEN ROJO.

PARA UN CONTROL CORRECTO DE LA MARCHA DEL TRABAJO DE CAMPO EL CONSULTOR DEBERÁ ENVIAR ENTRE LOS DÍAS 1 AL 7 Y 15 AL 22 DE CADA MES ESTAS HOJAS AL INSTITUTO GEOLOGICO Y MINERO DE ESPAÑA, DIVISIÓN DE GEODÍA, C/ RÍOS ROSAS, 23 - MADRID - 3.

EQUIPO DE RECEPCION
DEL IGME

EL CONSULTOR

EL CONSULTOR



MINISTERIO DE INDUSTRIA
DIRECCION GENERAL DE MINAS
INSTITUTO GEOLOGICO Y MINERO DE ESPAÑA

PLAN NACIONAL DE LA MINERIA. MAPA GEOLOGICO NACIONAL A ESCALA 1:50.000
MAGNA


FICHA DE CONTROL DEL TRABAJO DE CAMPO MCC1

9

DATOS A RELLENAR POR EL IGME

CONTROL	FECHA	OBSERVACIONES
LIBRETA DE CAMPO		
MUESTRAS. LABORATORIO		
CARTOGRAFIA		
ESTACIONES VISITADAS		
OBSERVACIONES:		

EL SUPERVISOR DEL PROYECTO

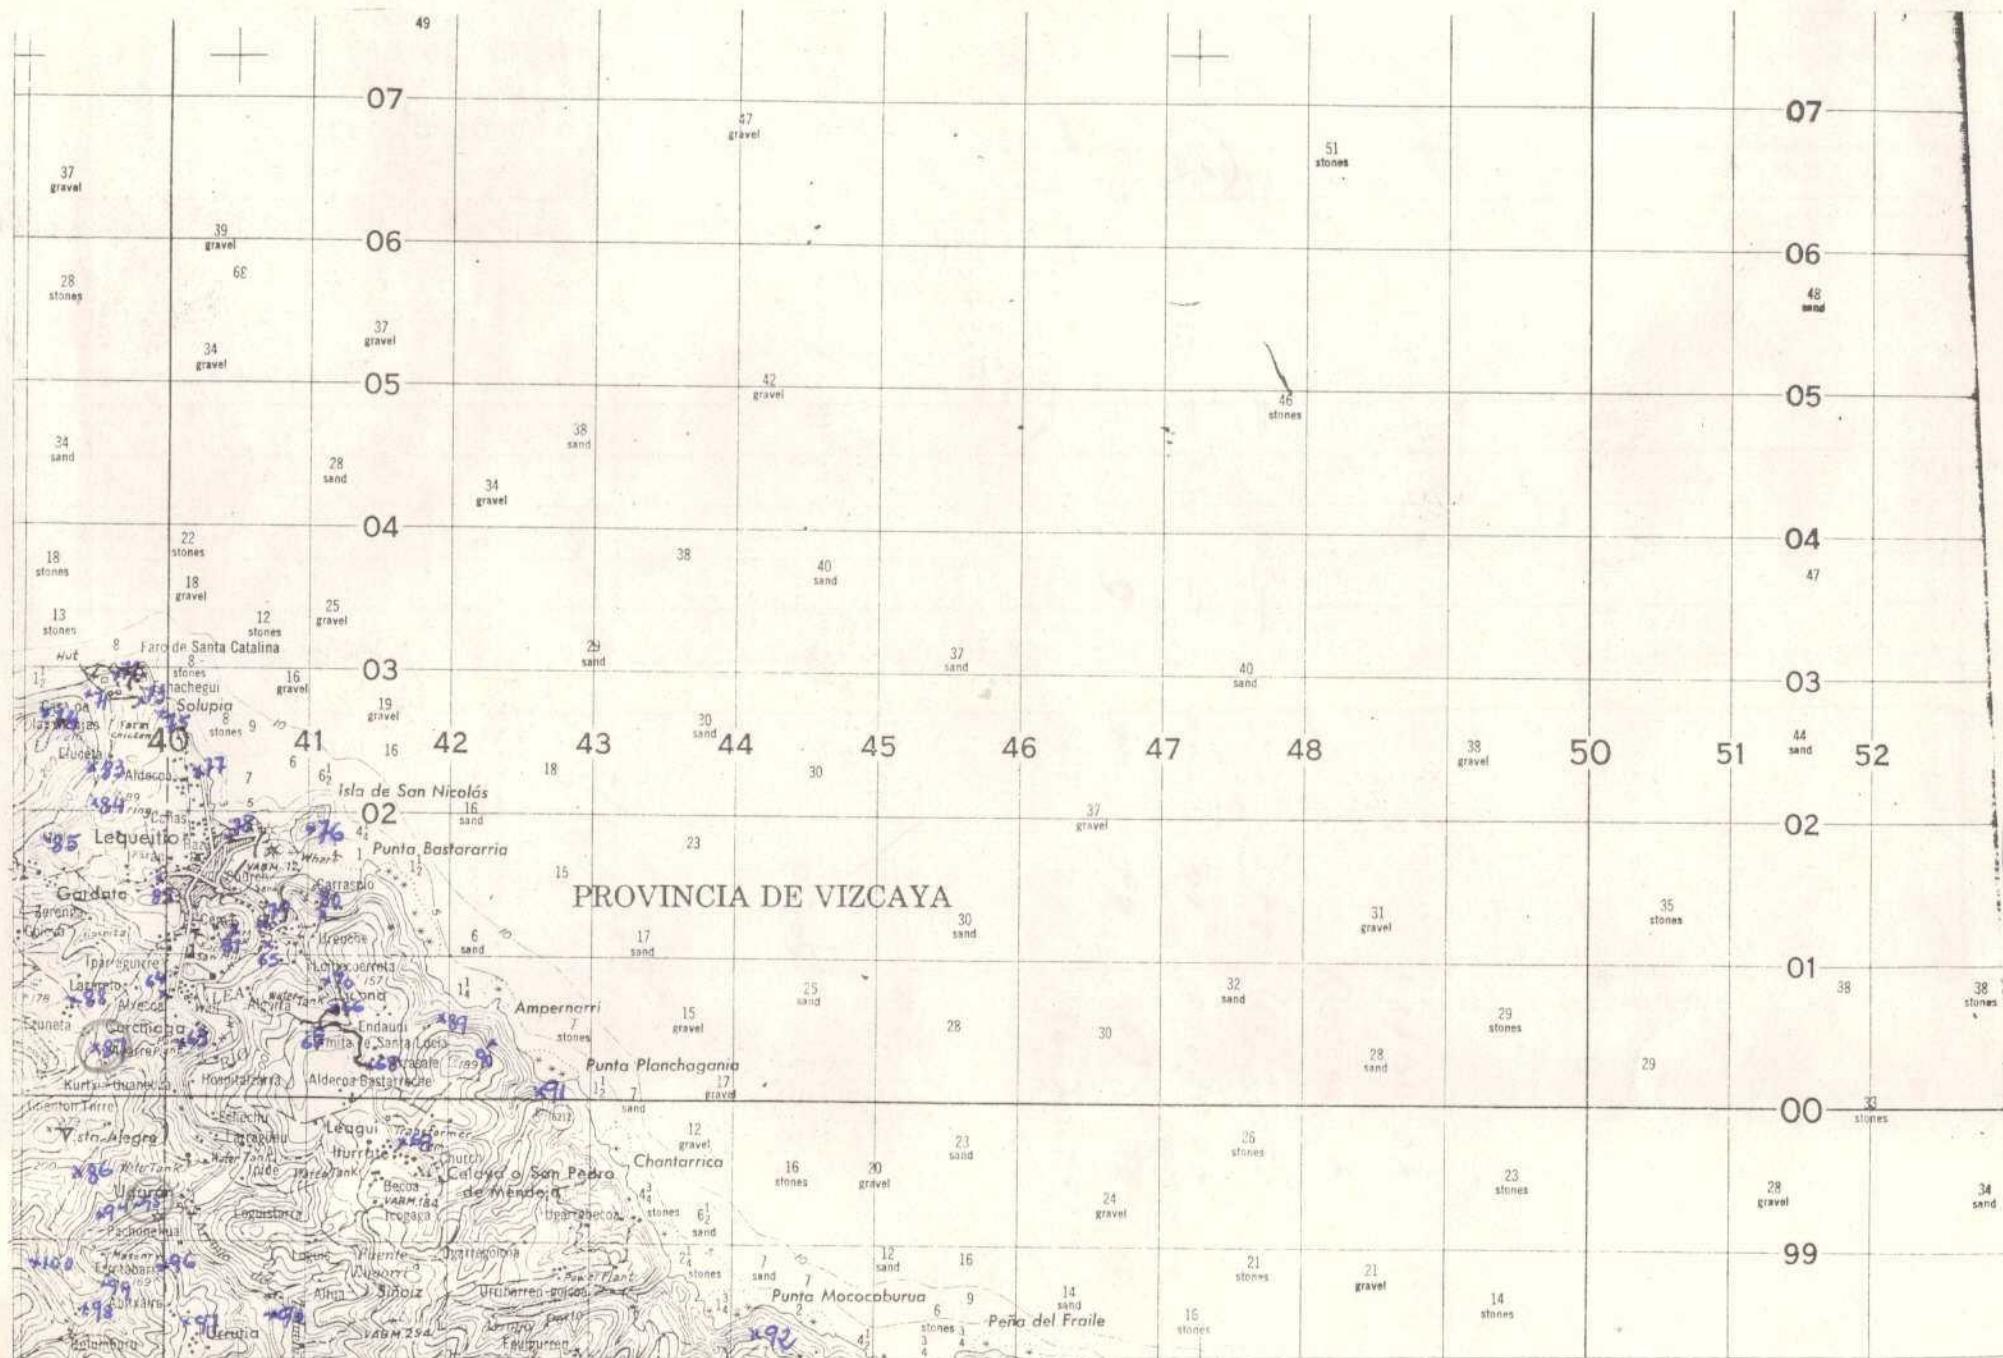

DATOS A RELLENAR POR EL IGME								
Nº de la hoja 1:50.000	Cuadrante horizontal				Nº del documento			
1	2	3	4	5	6	7	8	9
2	3	0	4	3	E	8	/	4

DATOS A RELLENAR
POR EL CONSUL

DATOS A RELLENAR POR EL IGME											
Recibido					Ref. Control		Perforado			Verificado	
71	72	73	74	75	76	77	78	79	80	A	B
1	7	0	4	7	3					<i>Ob. Gue</i>	

DATOS A RELLENAR POR EL CONSULTOR	
CON NÚMEROS		CON UNOS EN CASO AFIRMATIVO	
NÚMERO DE LA ESTACIÓN	Fecha	Rumbo			MEDICIÓN			SUELTAS			PUNTOS DE INTERÉS SINGULAR			TIPO DE TERREN	
		DÍA	MES	AÑO	Buque	Orugas	Fengna	Pato / M	Microfauna	Sedimentos	Royas X	Efecto	Poligénes	

EL CONSULTOR.— DEBERÁ MARCAR SOBRE EL MAPA LAS ESTACIONES CON SU NÚMERO DE REFERENCIA (EN AZUL) Y LOS CORTES REALIZADOS SOBRE EL TERRENO (EN ROJO).

PARA UN CONTROL CORRECTO DE LA MARCHA DEL TRABAJO DE CAMPO EL CONSULTOR DEBERÁ ENVIAR ENTRE LOS DÍAS 1 AL 7 Y 15 AL 25 DE CADA MES ESTAS HOJAS AL INSTITUTO GEOLOGICO Y MINERO DE ESPAÑA, DIVISION DE GEOLOGIA, C/ RIOS ROSAS, 23 - MADRID - 3.

DATOS A RELLENAR POR EL CONSULTOR										
CON NUMEROS					CON UNOS EN CASO AFIRMATIVO					
NUMERO DE LA ESTACION	Fecha				Rubro	MEDICION	Grosos	Fotografia	Petro. y M.	Muestras
	DIA	MES	AÑO		Guayaní	25	26	27	28	Sedimentos
14	15	16	17	18	19	20	21	22	23	Rayos X
										Especie
										Edad
										Mineral
										Organico
										Minero.
										Utrera
										Analisis
										Testchi
										Peloton
										Estrang.
										Litologig.
										Policia
										Examen
										Formacion
										Fase
										Fluoroni
										Metamor.
										Spesima
										Vidriada
										Un.
92	27	03	73		/					
93	31	03	73							/
94	31	03	73							/
95	31	03	73							/
96	31	03	73							/
97	21	03	73							/
98	31	03	73							/
99	31	03	73							/
100	03	10	73							/

EQUIPO DE RECEPCION
DEL IGME

EL CONSULTOR