

MC-352



MINISTERIO DE INDUSTRIA
DIRECCION GENERAL DE MINAS
INSTITUTO GEOLOGICO Y MINERO DE ESPAÑA

PLAN NACIONAL DE LA MINERIA. MAPA GEOLOGICO NACIONAL A ESCALA 1:5
MAGNA

FICHA DE CONTROL DEL TRABAJO DE CAMPO MCC1

Datos a rellenar por el Consultor											Datos a rellenar por el IGME														
Nº de la hoja 1:50.000				Escala	Con sultor	País	na	Espec. realiz la es tación	RECIBIDO					REF CONTROL		PERFORADO			VERIFICADO						
1	2	3	4	5	6	7	8	9	10	11	71	72	73	74	75	76	77	78	79	80					
2	7	2	7	4	6	5					2	J	A	0	3	0	8	7	2	M	C	C	1	Pracali ob. Cuera	

CONFORME
EL CONSULTOR

FIRMA

ESQUEMA DE NUMERACION DE LOS CUADRANTES

4	1
3	2

7

DATOS A RELLENAR POR EL IGME

CONTROL	FECHA	OBSERVACIONES
LIBRETA DE CAMPO		
MUESTRAS. LABORATORIO		
CARTOGRAFIA		
ESTACIONES VISITADAS		
OBSERVACIONES:		

EL SUPERVISOR DEL PROYECTO

P

72-8-16



Datos a rellenar por el Consultor											Datos a rellenar por el IGME															
Nº de la hoja 1:50.000				Consultor	Página	Espec. realiz. la estación	RECIBIDO					REF. CONTROL					PERFORADO					VERIFICADO				
1	2	3	4	5	6	7	8	9	10	11	71	72	73	74	75	76	77	78	79	80						
2	7	2	7	3	6	8	4	5	A	0	3	0	8	7	2	M	C	C	1							

CONFORME
EL CONSULTOR

FIRMA

ESQUEMA DE NUMERACION DE LOS CUADRANTES

4	1
3	2

8

DATOS A RELLENAR POR EL IGME

CONTROL	FECHA	OBSERVACIONES
LIBRETA DE CAMPO		
MUESTRAS. LABORATORIO		
CARTOGRAFIA		
ESTACIONES VISITADAS		
OBSERVACIONES:		

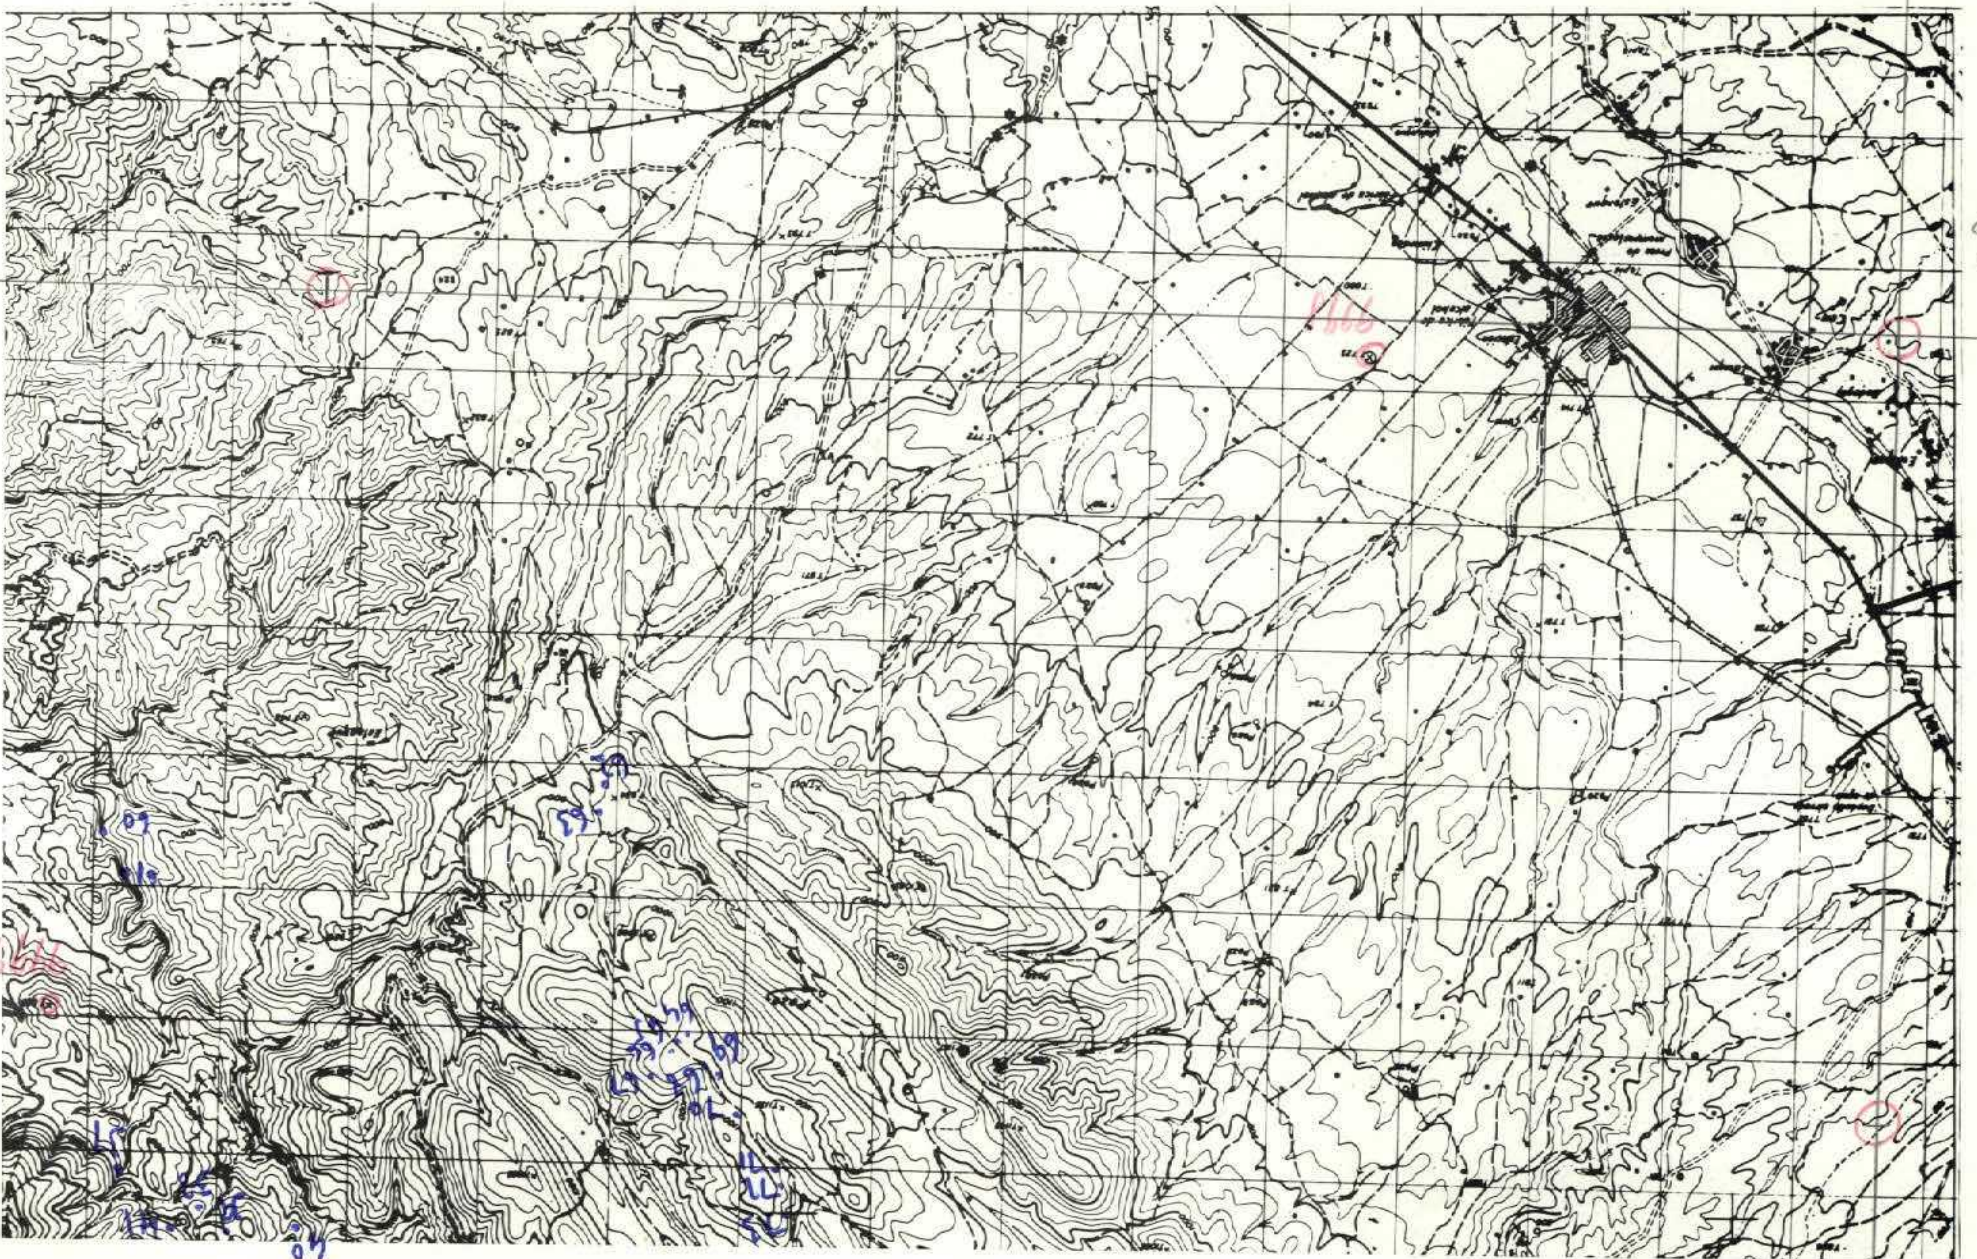
EL SUPERVISOR DEL PROYECTO

P

P

DAVIDS A RELLENAR POR EL CONSULTOR												
Con datos de este alícuotativo												
Cop. números												
No	ESTACION	FECHA	DIA	MES	AÑO	Medición	Banco	Distancia	Origen	Topografía	Microscopio	Mineralogía

$Ly = 120 \text{ mm}$
 $Lx = 240 \text{ mm}$


$$x = 815.000$$
 $\Sigma - \text{NH}$

MC-954



MINISTERIO DE INDUSTRIA
DIRECCION GENERAL DE MINAS
INSTITUTO GEOLOGICO Y MINERO DE ESPAÑA

PLAN NACIONAL DE LA MINERIA. MAPA GEOLOGICO NACIONAL A ESCALA 1:50.000
MAGNA

FICHA DE CONTROL DEL TRABAJO DE CAMPO MCC1

Datos a rellenar por el Consultor											Datos a rellenar por el IGME																			
Nº de la hoja 1:50.000				Cuadrante	Consultor	Página	Espec. realiz. la estación	RECIBIDO										REF. CONTROL	PERFORADO	VERIFICADO										
1	2	3	4	5	6	7	8	9	10	11	71	72	73	74	75	76	77	78	79	80	Comensal		J. Luna							
2	7	2	7	4	6	5	1		J	R											M	C	C	1						

ESQUEMA DE NUMERACION DE LOS CUADRANTES

4	1
3	2

CONFORME EL CONSULTOR FIRMA

[Signature]

DATOS A RELLENAR POR EL IGME

CONTROL	FECHA	OBSERVACIONES
LIBRETA DE CAMPO		
MUESTRAS. LABORATORIO		
CARTOGRAFIA		
ESTACIONES VISITADAS		
OBSERVACIONES:		

EL SUPERVISOR DEL PROYECTO



FICHA DE CONTROL DEL TRABAJO DE CAMPO MCC1

Datos a rellenar por el Consultor											Datos a rellenar por el IGME														
Nº de la hoja 1:50.000				Cuadrante	Consultor	Página	Espec. realizada estación				RECIBIDO						REF. CONTROL		PERFORADO				VERIFICADO		
1	2	3	4								71	72	73	74	75	76	77	78	79	80					
2	7	2	7	4	6	5		2	J	R						M	C	C	1	Consuelo				N. N.	

ESQUEMA DE NUMERACION DE LOS CUADRANTES

4	1
3	2

CONFORME:
EL CONSULTOR

FIRMA

DATOS A RELLENAR POR EL IGME

CONTROL	FECHA	OBSERVACIONES
LIBRETA DE CAMPO		
MUESTRAS. LABORATORIO		
CARTOGRAFIA		
ESTACIONES VISITADAS		
OBSERVACIONES:		

EL SUPERVISOR DEL PROYECTO

P

MC-346



FICHA DE CONTROL DEL TRABAJO DE CAMPO MCC1

Datos a rellenar por el Consultor											Datos a rellenar por el IGME																	
Nº de la hoja 1:50.000					Con sultor	Pági na	Espec realiz la es tación	RECIBIDO					REF. CONTROL					PERFORADO					VERIFICADO					
1	2	3	4	5	6	7	8	9	10	11	71	72	73	74	75	76	77	78	79	80								
2	7	2	7	1	6	5					1	1	A	0	3	0	8	7	2	M	C	C	1	Angelina Local?				

CONFORME:
EL CONSULTOR

FIRMA

[Handwritten signature]

ESQUEMA DE NUMERACION DE LOS CUADRANTES

4	1
3	2

9

DATOS A RELLENAR POR EL IGME

CONTROL	FECHA	OBSERVACIONES
LIBRETA DE CAMPO		
MUESTRAS. LABORATORIO		
CARTOGRAFIA		
ESTACIONES VISITADAS		
OBSERVACIONES:		

EL SUPERVISOR DEL PROYECTO

P

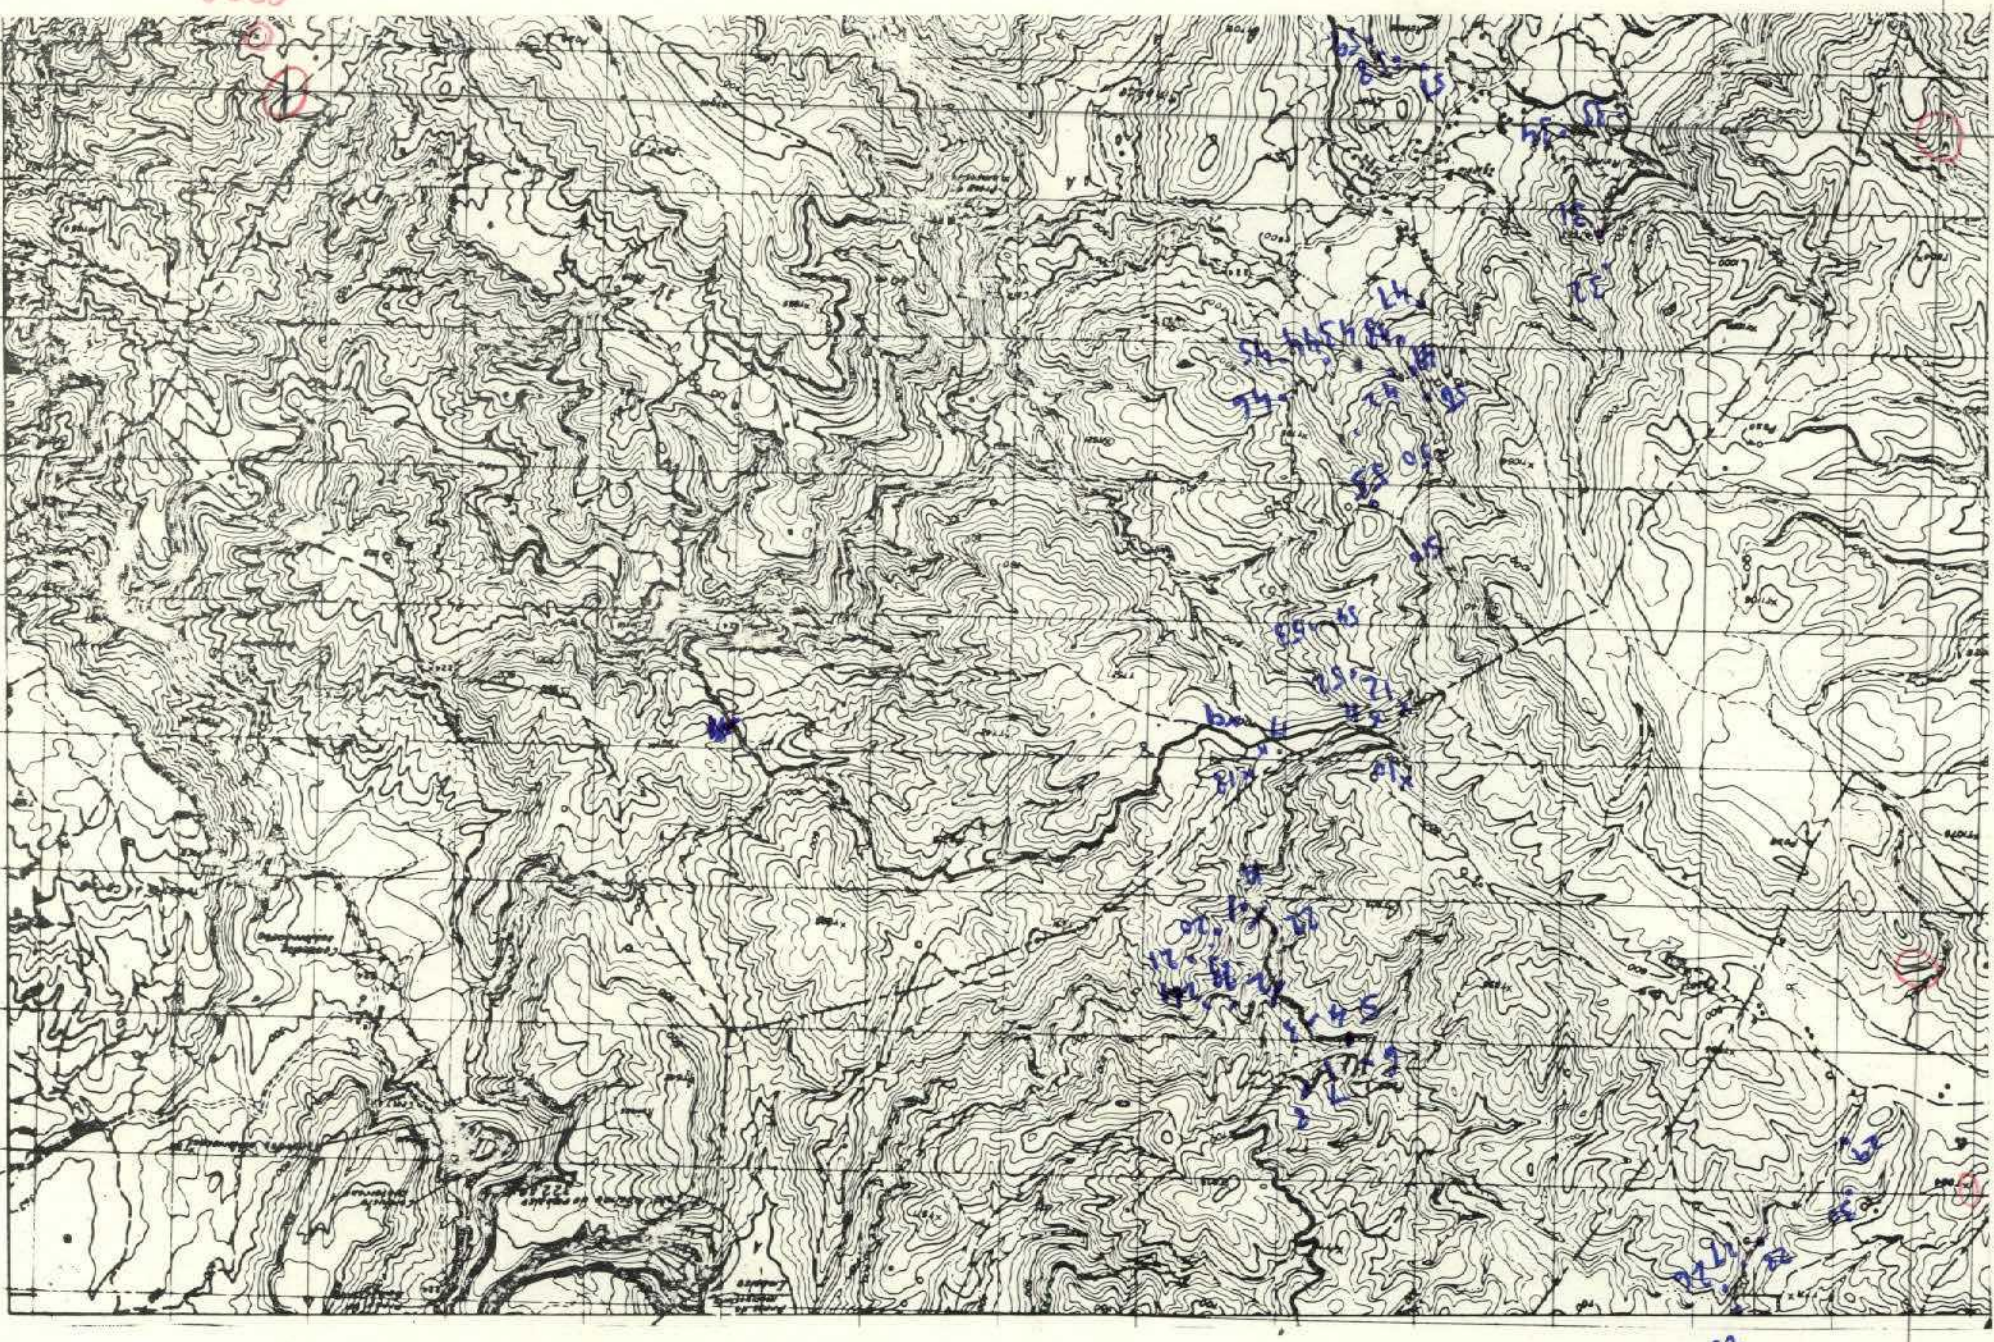
P

EL CONSULTOR
 DEBE MARCAR SOBRE EL MAPA LAS ESTACIONES CON SU NÚMERO DE REFERENCIA EN AZUL Y, OBTENIENDO
 REALIZADOS SOBRE EL TERRENO (EN NOVIEMBRE)
 PARA UN CONZOR, CONECTIVO DE LA MARCA DEL TRAZADO DE CAMPO EL CONSULTOR DEBE MARCAR
 PARA Y 15 DE CADA MES ESTACIONES AL INSTITUTO GEOLOGICO Y MINERO DE ESPAÑA, DIVISION DE GEO-

DATOS A RELLENAR POR EL CONSULTOR		CON NÚMEROS	
Lx = 260 mm
 Ly = 180 mm



8666

9999

992
1091

7-42-56



FICHA DE CONTROL DEL TRABAJO DE CAMPO MCC1

Datos a rellenar por el Consultor											Datos a rellenar por el IGME															
Nº de la hoja 1:50.000				Cuadrante	Consultor	Página	Espec. realiz. la estación	RECIBIDO					REF. CONTROL		PERFORADO			VERIFICADO								
1	2	3	4	5	6	7	8	9	10	11	71	72	73	74	75	76	77	78	79	80	Consuelo			Desluz		
2	7	2	7	4	6	5											M	C	C	1						

ESQUEMA DE NUMERACION DE LOS CUADRANTES

4	1
3	2

9 bis

CONFORME EL CONSULTOR

FIRMA

DATOS A RELLENAR POR EL IGME

CONTROL	FECHA	OBSERVACIONES
LIBRETA DE CAMPO		
MUESTRAS. LABORATORIO		
CARTOGRAFIA		
ESTACIONES VISITADAS		
OBSERVACIONES:		

EL SUPERVISOR DEL PROYECTO

EL CONSULTOR DEBE MARCAR SOBRE EL MAPA LAS ESTACIONES CON SU NUMERO DE REFERENCIA EN AZUL Y LOS CORTEJOS PARA UN CONTROL CORRECTO DE LA MARCHA DEL TRABAJO DE CAMPO DEL CONSULTOR EN EL TERRENO EN LOS DIAS 1 Y 15 DE CADA MES ESTAS HOJAS AL INSTITUTO GEOLOGICO Y MINERO DE ESPAÑA DIVISION DE GEOLOGIA Y RIOS ROCA 23 - MADRID 3

DATOS A RELLENAR POR EL CONSULTOR	
Con números	
Nº DE LA ESTACION	000130057211
FECHA	1 2 3
DIA	1
MES	1
AÑO	1



FICHA DE CONTROL DEL TRABAJO DE CAMPO MCC1

Datos a rellenar por el Consultor											Datos a rellenar por el IGME																
Nº de la hoja 1:50.000					Con sultor	Página	Espec. realiz. la es. tación	RECIBIDO					REF. CONTROL					PERFORADO					VERIFICADO				
1	2	3	4	5	6	7	8	9	10	11	71	72	73	74	75	76	77	78	79	80							
27	27	27	27	27	65			3	JA		0	3	0	8	7	2	M	C	C	1							

CONFORME:
EL CONSULTOR

FIRMA

ESQUEMA DE NUMERACION DE LOS CUADRANTES

4	1
3	2

DATOS A RELLENAR POR EL IGME

CONTROL	FECHA	OBSERVACIONES
LIBRETA DE CAMPO		
MUESTRAS. LABORATORIO		
CARTOGRAFIA		
ESTACIONES VISITADAS		
OBSERVACIONES:		

EL SUPERVISOR DEL PROYECTO

P P

EL CONSULTOR
OBRERA MARICAR SOMER EL MAPA LAS ESTACIONES CON SU NUMERO DE REFERENCIA EN REALIZACIONES
REALIZADOS SOBRE EL TERRENO (NO)
PARA Y 15 DE CADA METROS HOJAS DEL INSTITUTO GEOLOGICO Y MINERO DE ESPAÑA DIVISION DE GEO-
GIA C/ RIOS ROSAS 23 MADRID-3

[illegible]
$$x = 829.000$$

$$y = 550.000$$

$201 = R_7$
 $076 = x_7$



6666



Datos a rellenar por el Consultor											Datos a rellenar por el IGME													
Nº de la hoja 1:50.000				Consultor	País	Espec. realiz. las labores	RECIBIDO					REF. CONTROL		PERFORADO			VERIFICADO							
1	2	3	4	5	6	7	8	9	10	11	71	72	73	74	75	76	77	78	79	80				
2	7	2	7	3	6	S			5	J	A	0	3	0	8	7	2	M	C	C	1			

CONFORME
EL CONSULTOR

FIRMA

ESQUEMA DE NUMERACION DE LOS CUADRANTES

4	1
3	2

DATOS A RELLENAR POR EL IGME

CONTROL	FECHA	OBSERVACIONES
LIBRETA DE CAMPO		
MUESTRAS. LABORATORIO		
CARTOGRAFIA		
ESTACIONES VISITADAS		
OBSERVACIONES:		

EL SUPERVISOR DEL PROYECTO

P

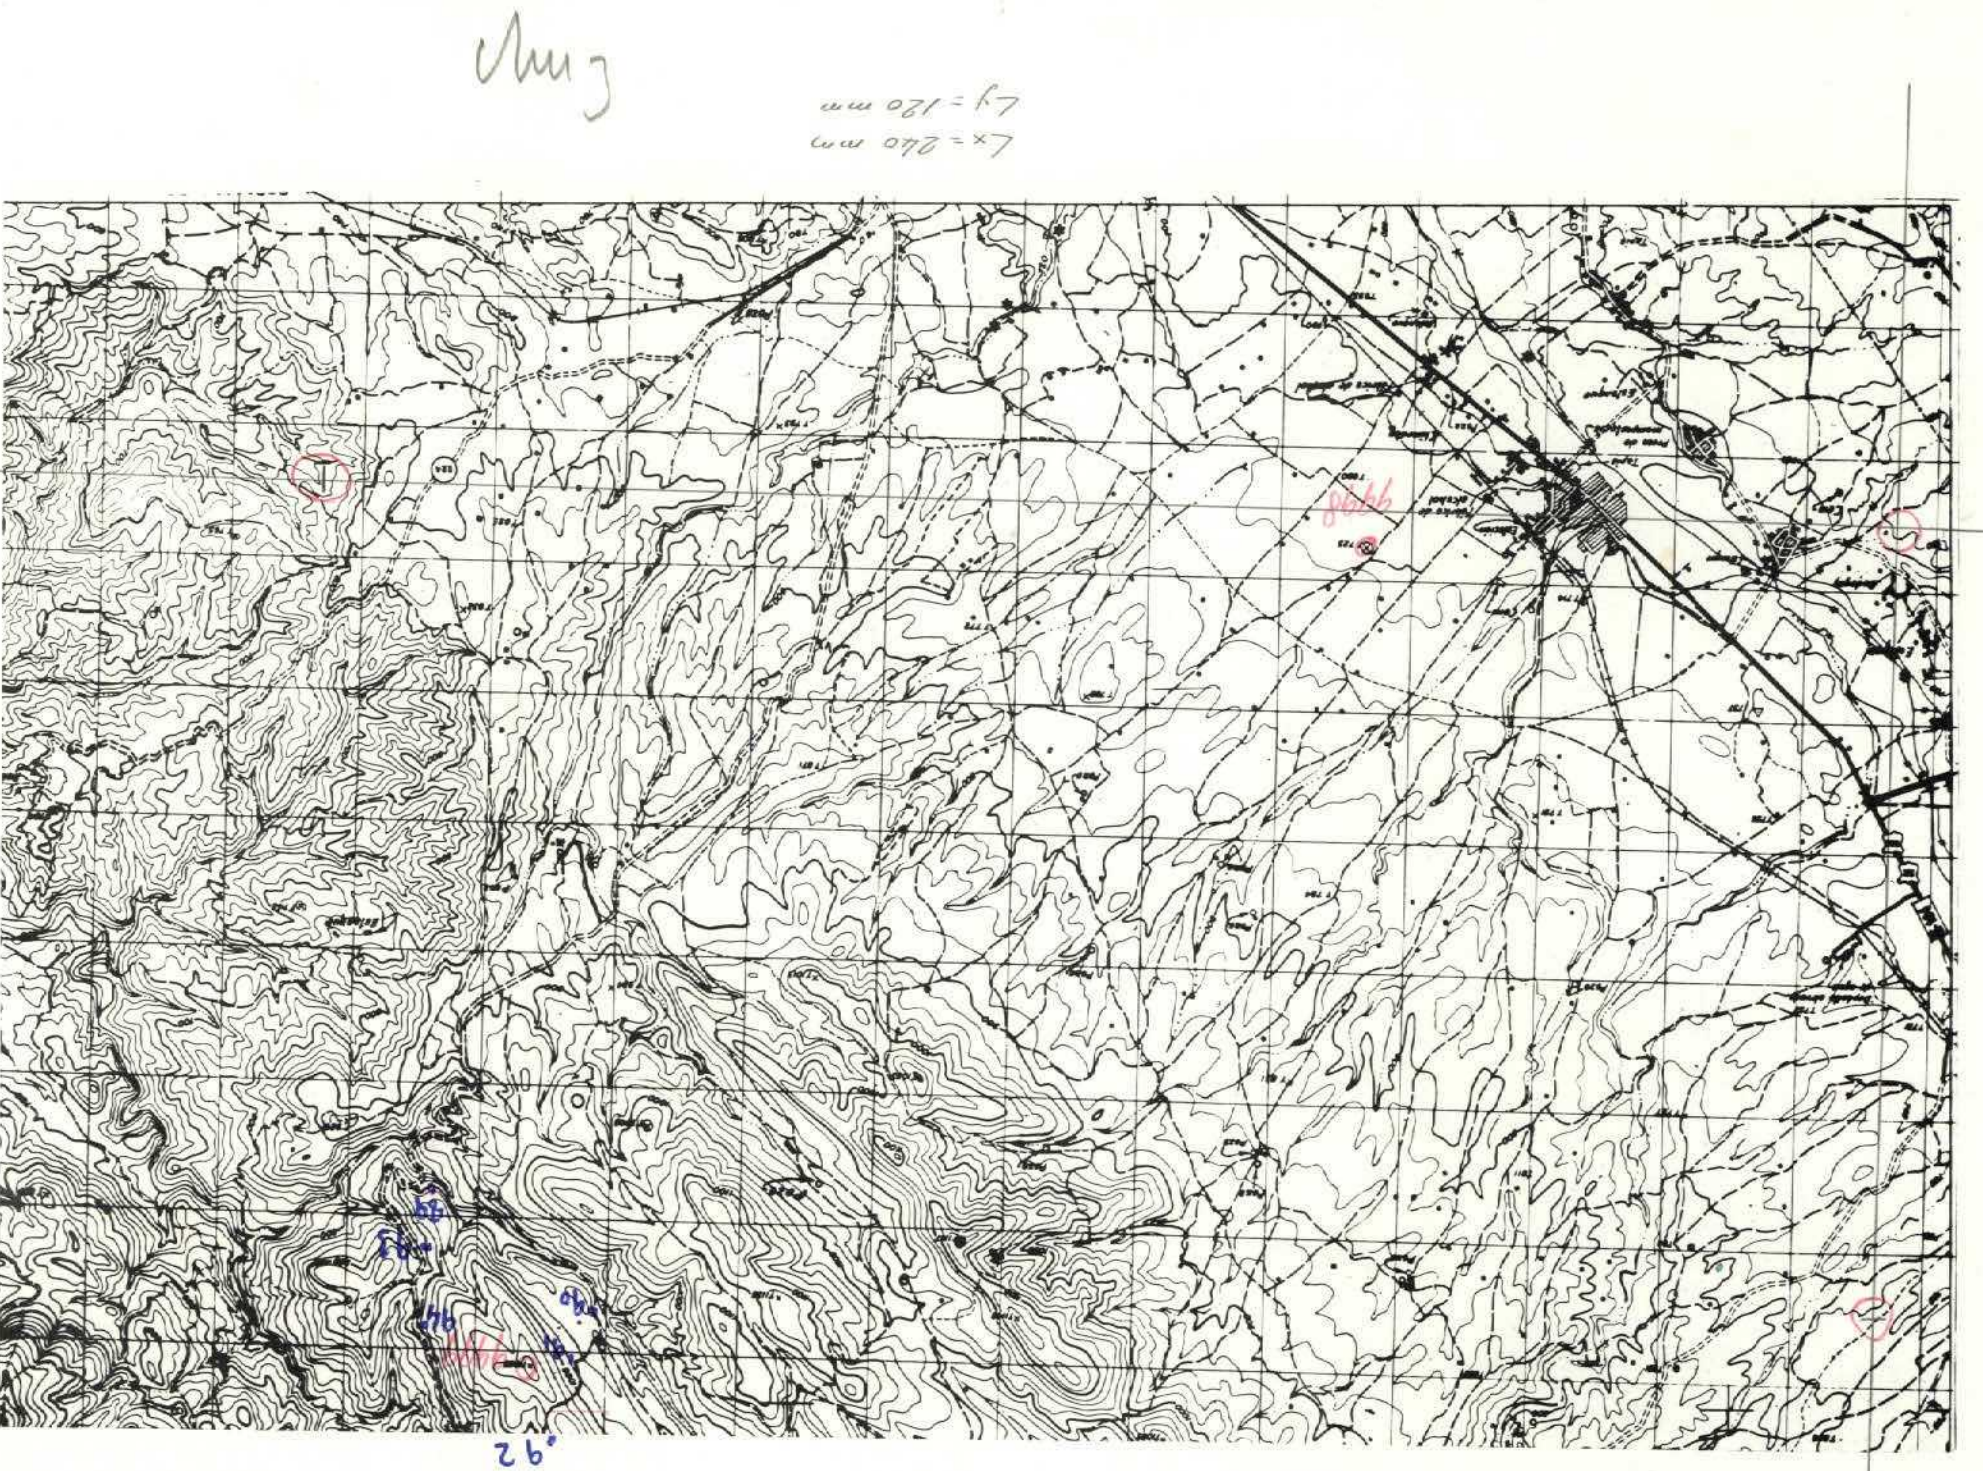
P

DEBERÁ MARCAR SOBRE EL MAPA LAS ESTACIONES CON SU NÚMERO DE REFERENCIA EN LA ACTUALIDAD Y LOS DÍTES REALIZADOS 9098E EL TERRENO (EN ROJO).

PARA UN CONTROL CORRECTO DE LA MARCHEA DEL TRABAJO DE CAMPEO, CONSULTOR DEBE ENVIAR LOS G/A Y 15 DE CADA MES ESTAS HORAS AL INSTITUTO GEOLOGICO Y MINERO DE ESPAÑA, DIVISION DE GEO-

[illegible]

DATOS A RELENAR POR EL CONSULTADO		Con números	
1	ESTACION DE LA NO	17	18
2		19	20
3		21	22
4		23	24
42		99	100


$$= 815.000$$

NC-347



FICHA DE CONTROL DEL TRABAJO DE CAMPO MCC1

12

ESQUEMA DE NUMERACION DE LOS CUADRANTES

4	1
3	2

Datos a rellenar por el Consultor											Datos a rellenar por el IGME															
Nº de la hoja 1:50.000				Cuadrante	Consultor	Página	Espec. realiz. la estación	RECIBIDO					REF. CONTROL		PERFORADO			VERIFICADO								
1	2	3	4	5	6	7	8	9	10	11	71	72	73	74	75	76	77	78	79	80						
2	7	2	7	4	6	5					6	J	A	0	3	0	8	7	2	M	C	C	1	Angelina		

CONFORME:
EL CONSULTOR

FIRMA

DATOS A RELLENAR POR EL IGME

CONTROL	FECHA	OBSERVACIONES
LIBRETA DE CAMPO		
MUESTRAS. LABORATORIO		
CARTOGRAFIA		
ESTACIONES VISITADAS		
OBSERVACIONES:		

EL SUPERVISOR DEL PROYECTO

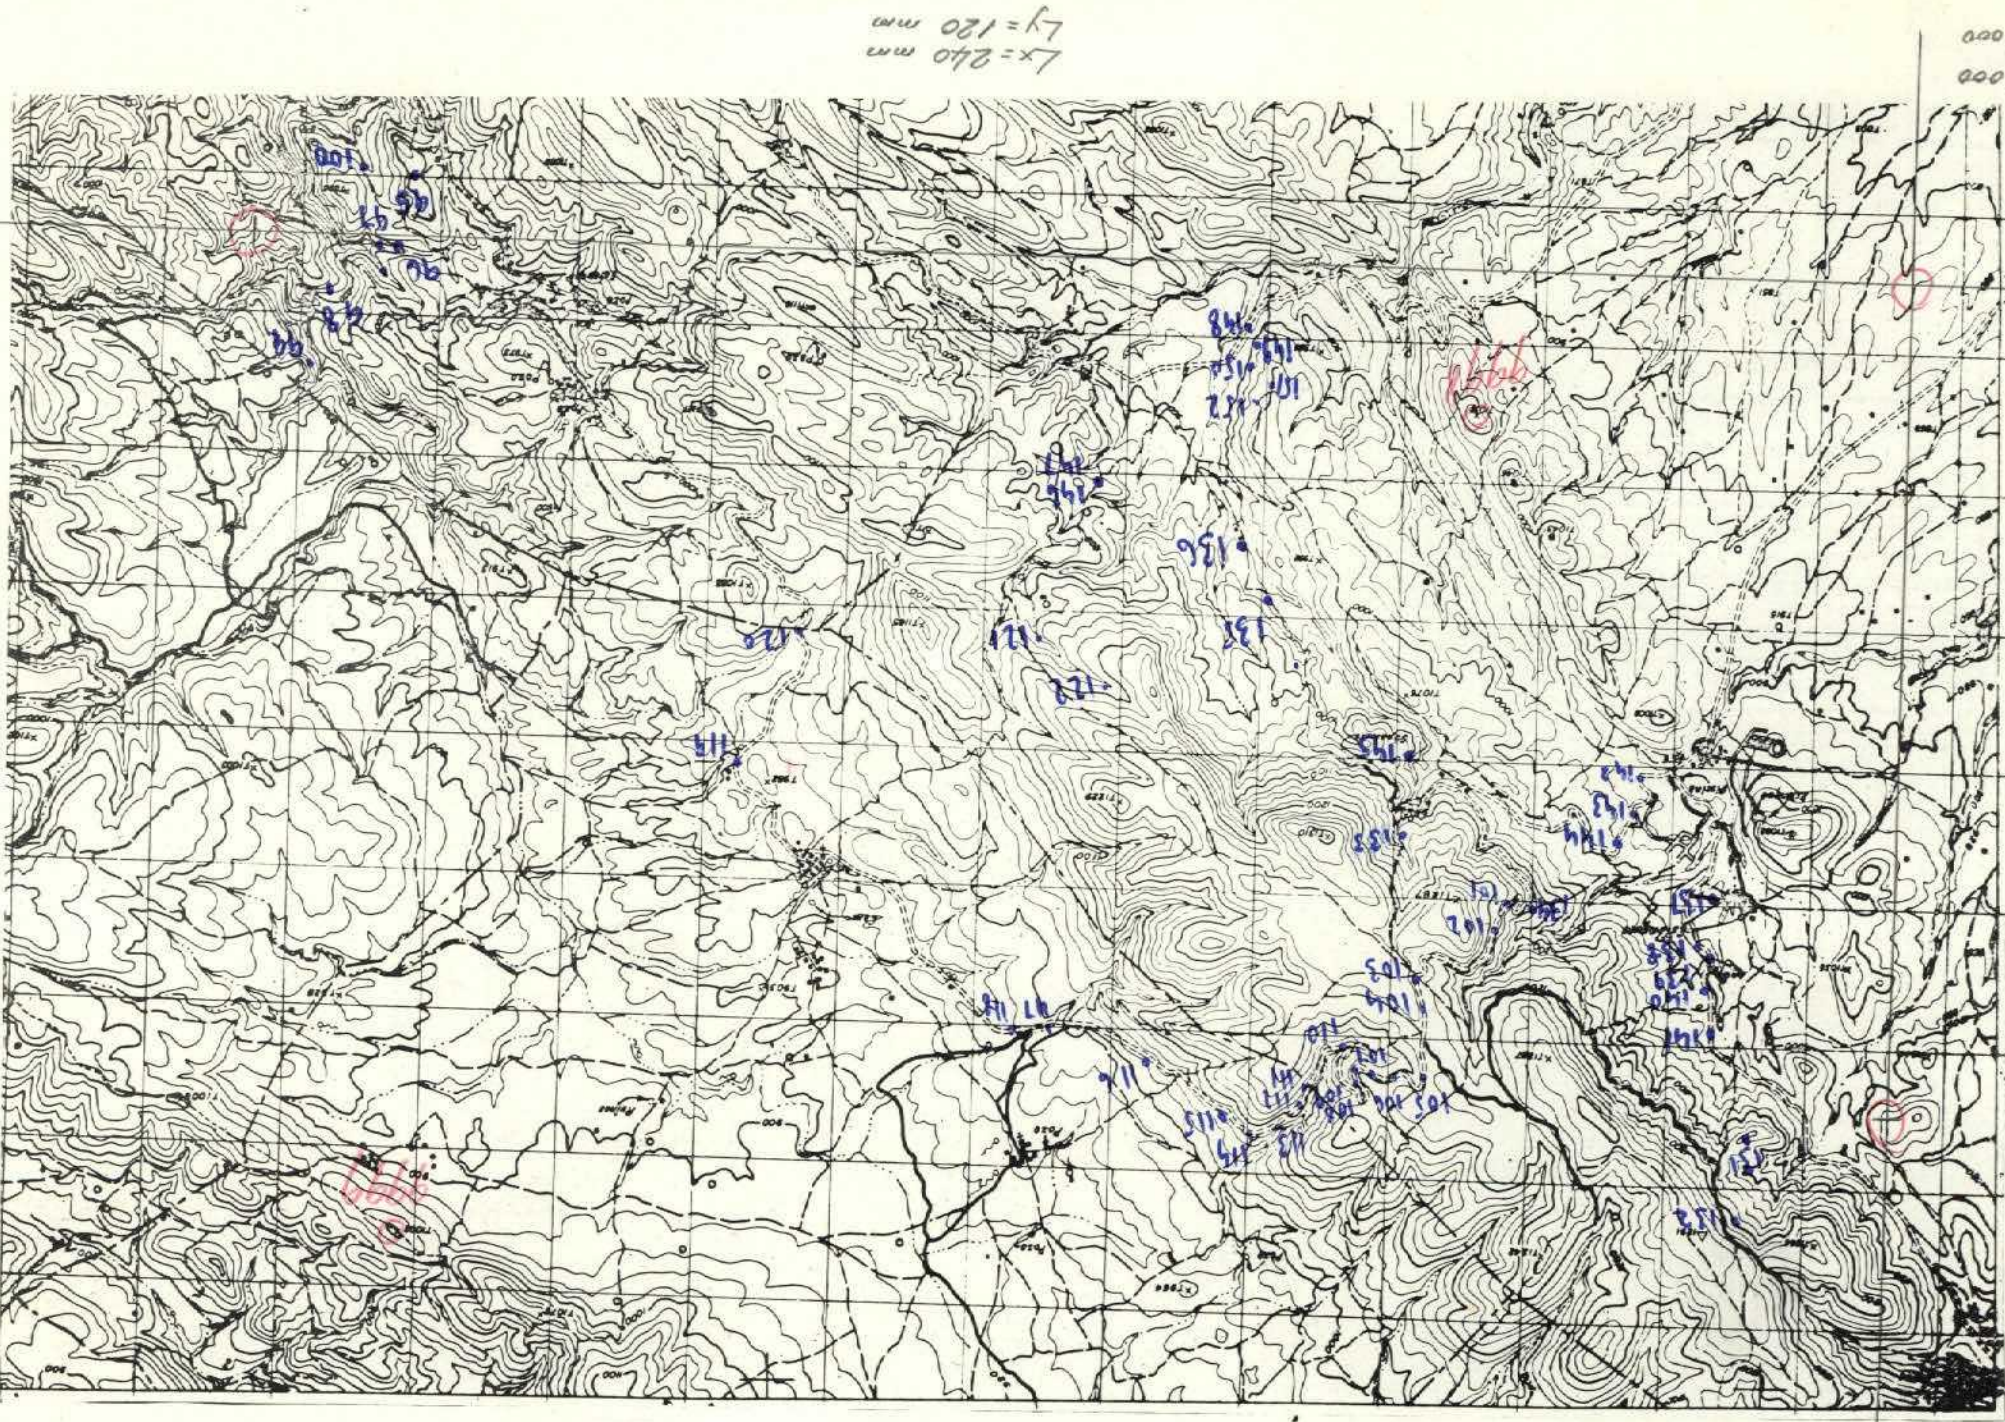
P.

P

EL CONSULTOR DEBE MARCAR SOBRE EL MAPA LAS ESTACIONES CON SU NUMERO DE REFERENCIA EN AZUL Y LOS CORRECCIONES DE LOS DATOS DE LA MARCA DEL TRABAJO DE CAMPO AL INSTITUTO GEOLOGICO Y MINERO DE ESPAÑA ENVIAR LOS DATOS Y 15 DE CADA MES ESTAS HOJAS AL INSTITUTO GEOLOGICO Y MINERO DE ESPAÑA DIVISION DE GEOLOGIA Y MINAS

DATOS A RELLENAR POR EL CONSULTOR		CON NUMEROS	
ESTACION DE LA	FECHA	NO	DE LA



Lx=240 mm
Ly=120 mm

x=815.000
y=558.000

CNV-4

NC-351



MINISTERIO DE INDUSTRIA
DIRECCION GENERAL DE MINAS
INSTITUTO GEOLOGICO Y MINERO DE ESPAÑA

PLAN NACIONAL DE LA MINERIA. MAPA GEOLOGICO NACIONAL A ESCALA 1:50.000
MAGNA

FICHA DE CONTROL DEL TRABAJO DE CAMPO MCC1

13

Datos a rellenar por el Consultor											Datos a rellenar por el IGME												
Nº de la hoja 1:50.000				Con sultor	Pagi na	Especc realiz la es tación	RECIBIDO										REF. CONTROL	PERFORADO	VERIFICADO				
1	2	3	4	5	6	7	8	9	10	11	71	72	73	74	75	76	77	78	79	80			
27271GS											JA030872										MCC1	Dracali	Ob. Teneza

ESQUEMA DE NUMERACION DE LOS CUADRANTES

4	1
3	2

CONFORME:
EL CONSULTOR

FIRMA

DATOS A RELLENAR POR EL IGME

CONTROL	FECHA	OBSERVACIONES
LIBRETA DE CAMPO		
MUESTRAS. LABORATORIO		
CARTOGRAFIA		
ESTACIONES VISITADAS		
OBSERVACIONES:		

EL SUPERVISOR DEL PROYECTO

P

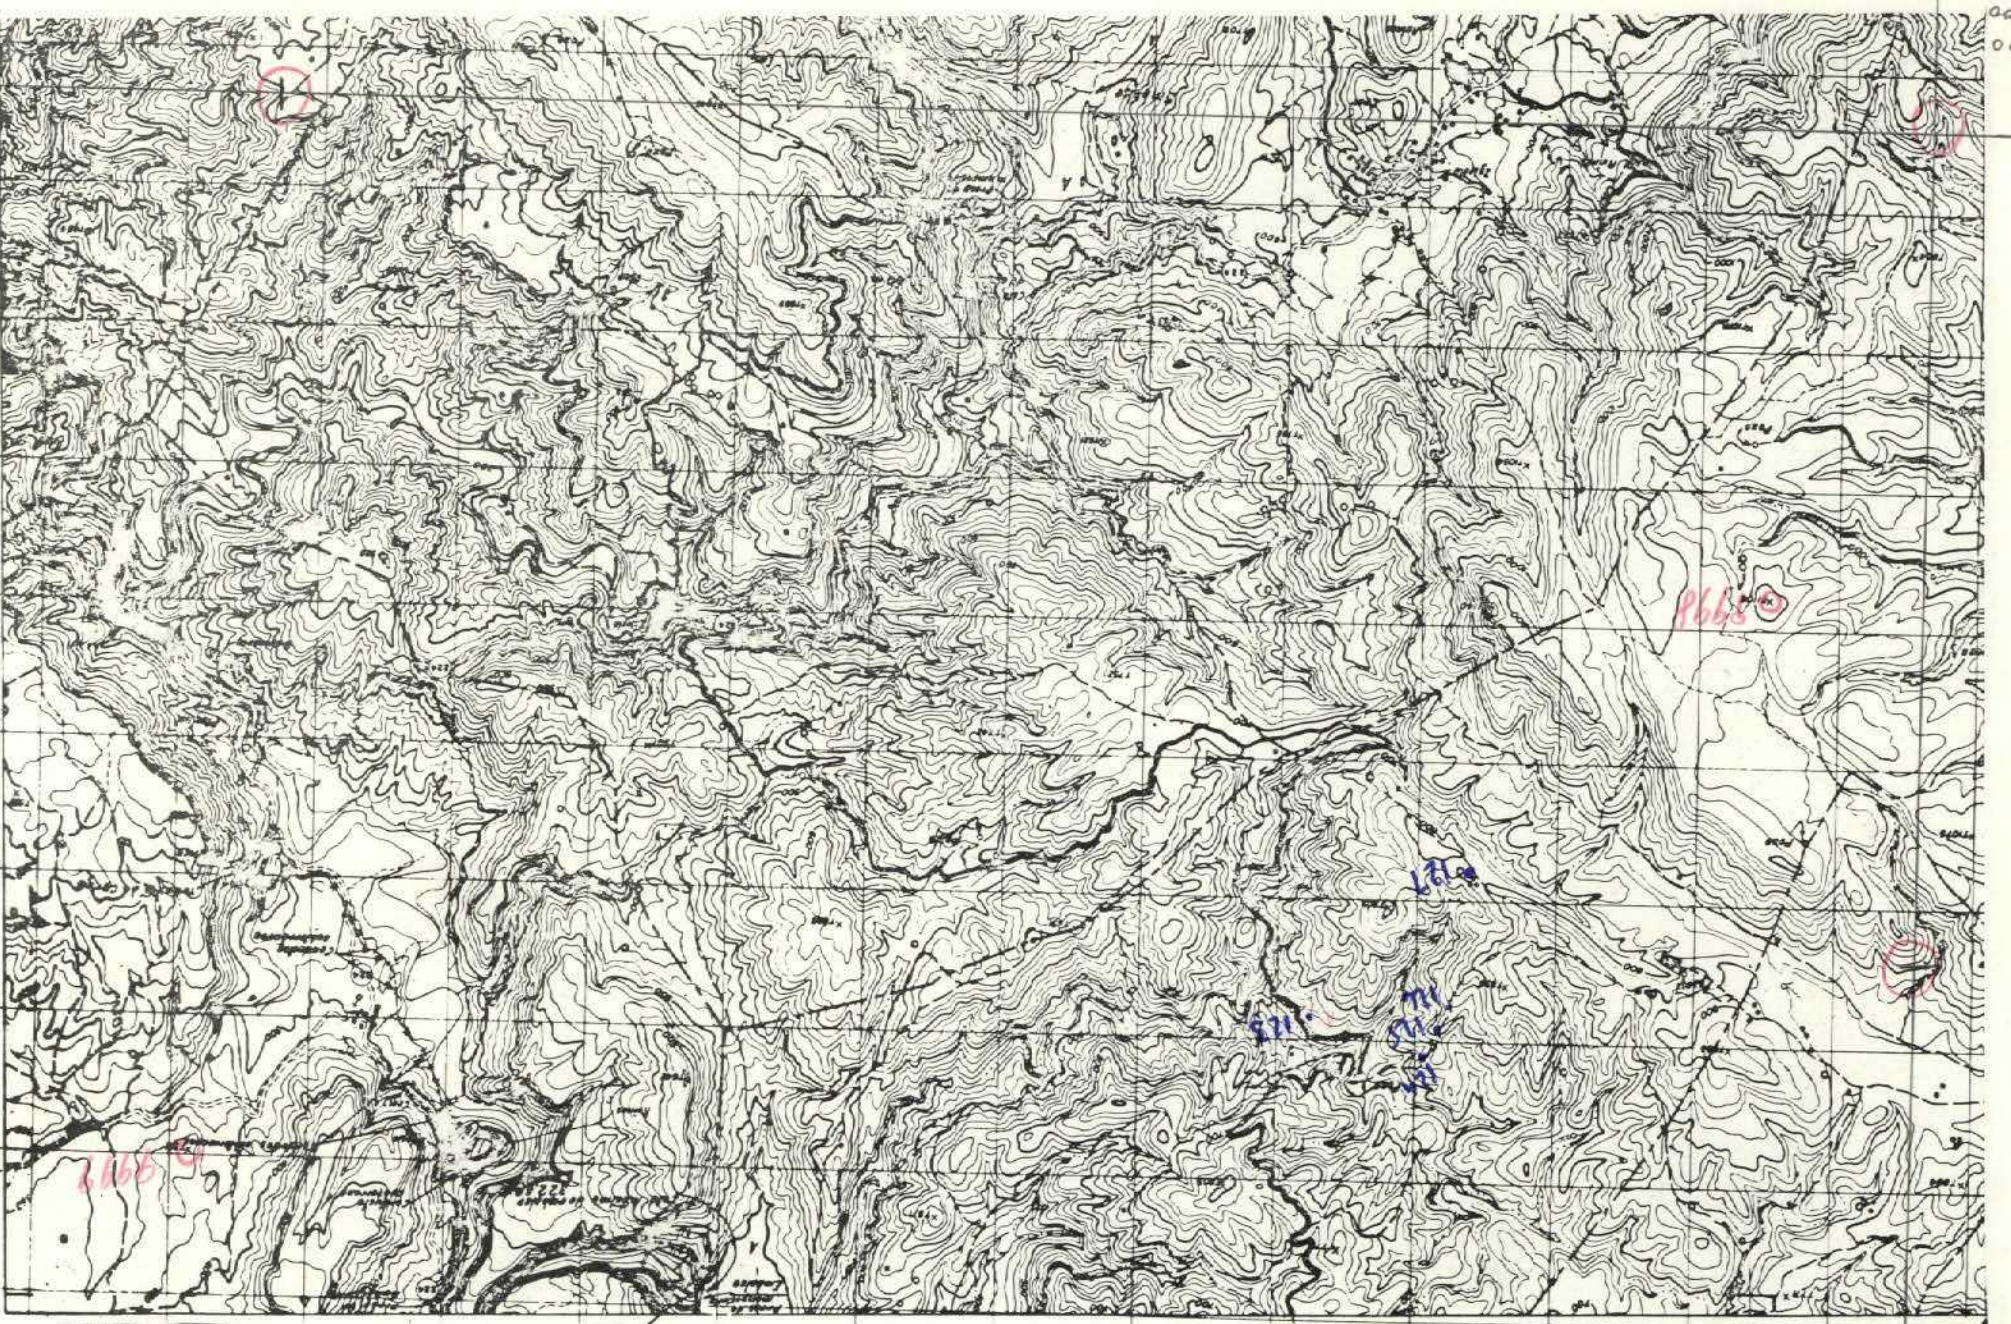
P

21-8-18

EL CONSULTOR DEBEA MARCAR SOBRE EL MAPA LAS ESTACIONES CON SU NÚMERO DE REFERENCIA EN AZUL Y LOS CORTEJOS REALIZADOS SOBRE EL TERMINO (EN ROJO).

PARA UNA CONSULTA CORRECTA DE LA MARCA DEL TRABAJO DE CAMPO EL CONSULTOR DEBEA ENTREGAR LA SIGUIENTE INFORMACIÓN:


[illegible]

$Ly = 120 \text{ mm}$
 $Lx = 240 \text{ mm}$

$$= 829.000$$



FICHA DE CONTROL DEL TRABAJO DE CAMPO MCC1

14

Datos a rellenar por el Consultor											Datos a rellenar por el IGME											
Nº de la hoja 1:50.000				Con sultor	Página	Espec. realiz la es tación	RECIBIDO					REF. CONTROL		PERFORADO		VERIFICADO						
1	2	3	4	5	6	7	8	9	10	11	71	72	73	74	75	76	77	78	79	80		
27	27	27	27	GS							JA	0	3	0	8	7	2	M	C	C	1	Ab. Lous

ESQUEMA DE NUMERACION DE LOS CUADRANTES

4	1
3	2

CONFORME:
EL CONSULTOR

FIRMA:

DATOS A RELLENAR POR EL IGME

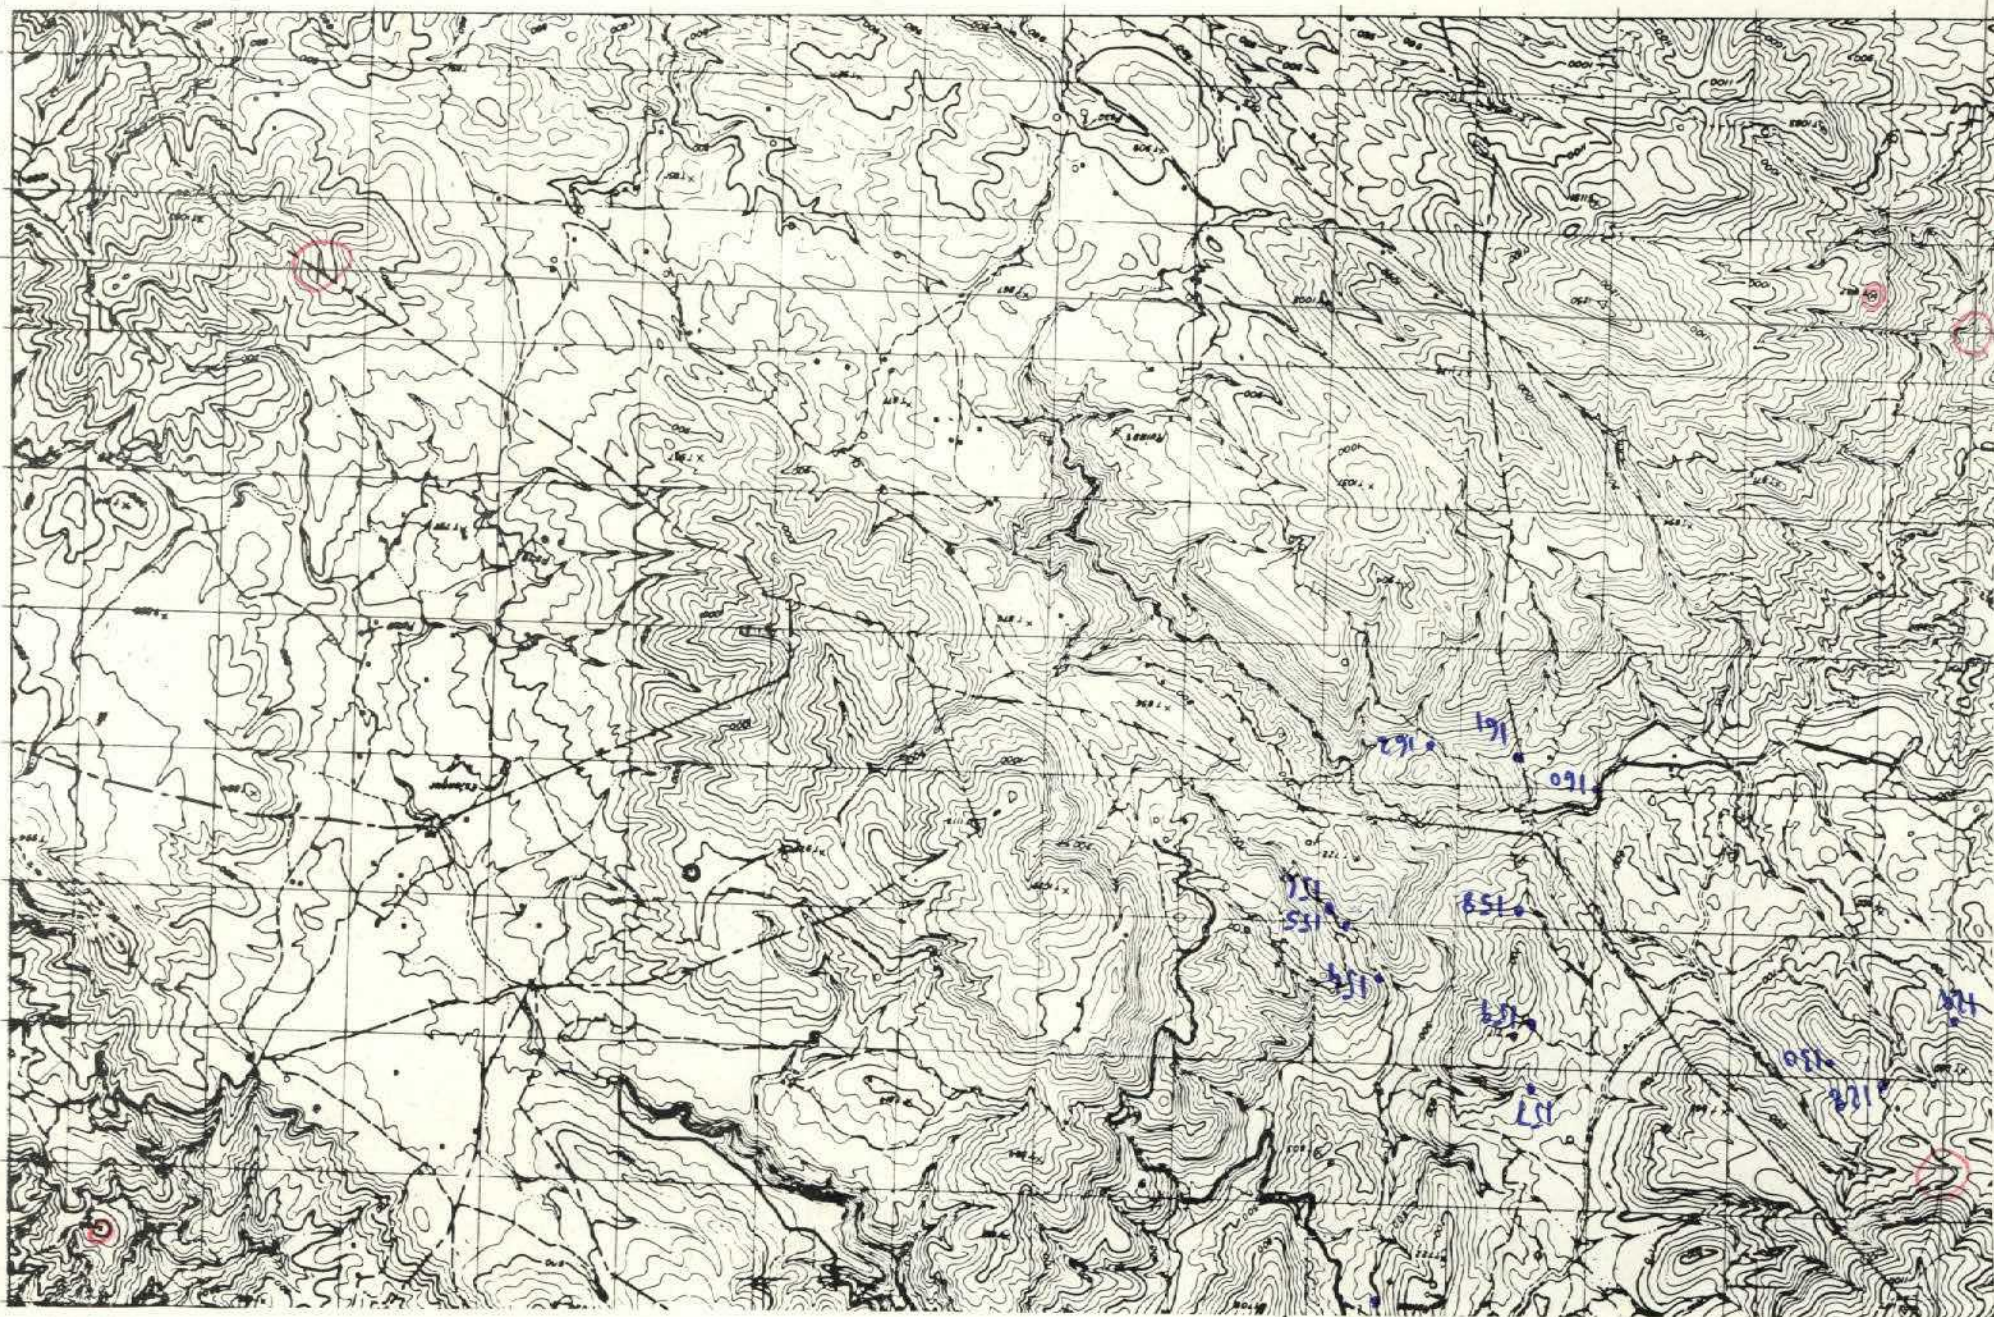
CONTROL	FECHA	OBSERVACIONES
LIBRETA DE CAMPO		
MUESTRAS. LABORATORIO		
CARTOGRAFIA		
ESTACIONES VISITADAS		
OBSERVACIONES:		

EL SUPERVISOR DEL PROYECTO

P P

[illegible][illegible]

DATOS A RELLENAR POR EL CONSULTOR		CON NUMEROS	


$$Lx = 272 \text{ mm}$$

$1 = 829.000$
 $1 = 550.000$

8666

Chauz
153

6666



FICHA DE CONTROL DEL TRABAJO DE CAMPO MCC1

Datos a rellenar por el Consultor											Datos a rellenar por el IGME													
Nº de la hoja 1 50.000				Escala 1:50.000		Con sultor		Escri bir		Escri bir		RECIBIDO					RFF CONTROL		PERFORADO		VERIFICADO			
1	2	3	4	5	6	7	8	9	10	11	71	72	73	74	75	76	77	78	79	80				
2	7	2	7	3	6	5					I	J	V	3	0	0	7	2	M	C	C	1	Alonso	Comas

CONFORME
EL CONSULTOR

FIRMA

[Firma]

ESQUEMA DE NUMERACION DE LOS CUADRANTES

4	1
3	2

23

DATOS A RELLENAR POR EL IGME

CONTROL	FECHA	OBSERVACIONES
LIBRETA DE CAMPO		
MUESTRAS. LABORATORIO		
CARTOGRAFIA		
ESTACIONES VISITADAS		
OBSERVACIONES:		

EL SUPERVISOR DEL PROYECTO

P

P

DATOS A Rellenar por el CONSULTOR											
Con numeros											
No	ESTACION DE LA	DIA	MES	AÑO	Medicion	Numero	Busqueda	Geologia	Topografia	Geologia	Topografia



FICHA DE CONTROL DEL TRABAJO DE CAMPO MCC1

Datos a rellenar por el Consultor											Datos a rellenar por el IGME														
Nº de la hoja 1:50.000		Cuadrante Lehman		Consultor		Página		Espec. realiz. la estación			RECIBIDO				REF. CONTROL		PERFORADO		VERIFICADO						
1	2	3	4	5	6	7	8	9	10	11	71	72	73	74	75	76	77	78	79	80					
2	7	2	7	2	6	5					1	5	V	3	0	0	9	7	2	M	C	C	1	ob. buena	OK

CONFORME
EL CONSULTOR

FIRMA

[Firma]

ESQUEMA DE NUMERACION DE LOS CUADRANTES

4	1
3	2

24

DATOS A RELLENAR POR EL IGME

CONTROL	FECHA	OBSERVACIONES
LIBRETA DE CAMPO		
MUESTRAS. LABORATORIO		
CARTOGRAFIA		
ESTACIONES VISITADAS		
OBSERVACIONES:		

EL SUPERVISOR DEL PROYECTO

P



FICHA DE CONTROL DEL TRABAJO DE CAMPO MCC1

Datos a rellenar por el Consultor											Datos a rellenar por el IGME																
Nº de la hoja 1:50.000		Coordenadas	Consultor	Página	Espec. realización	RECIBIDO										REF. CONTROL	PERFORADO	VERIFICADO									
1	2	3	4	5	6	7	8	9	10	11	71	72	73	74	75	76	77	78	79	80							
2	7	2	7	4	6	5					1	J	V	3	0	0	9	7	2	M	C	C	1	de Tercera		Daga	

CONFORME
EL CONSULTOR

FIRMA

[Signature]

ESQUEMA DE NUMERACION DE LOS CUADRANTES

	1
3	2

25

DATOS A RELLENAR POR EL IGME

CONTROL	FECHA	OBSERVACIONES
LIBRETA DE CAMPO		
MUESTRAS. LABORATORIO		
CARTOGRAFIA		
ESTACIONES VISITADAS		
OBSERVACIONES:		

EL SUPERVISOR DEL PROYECTO

P

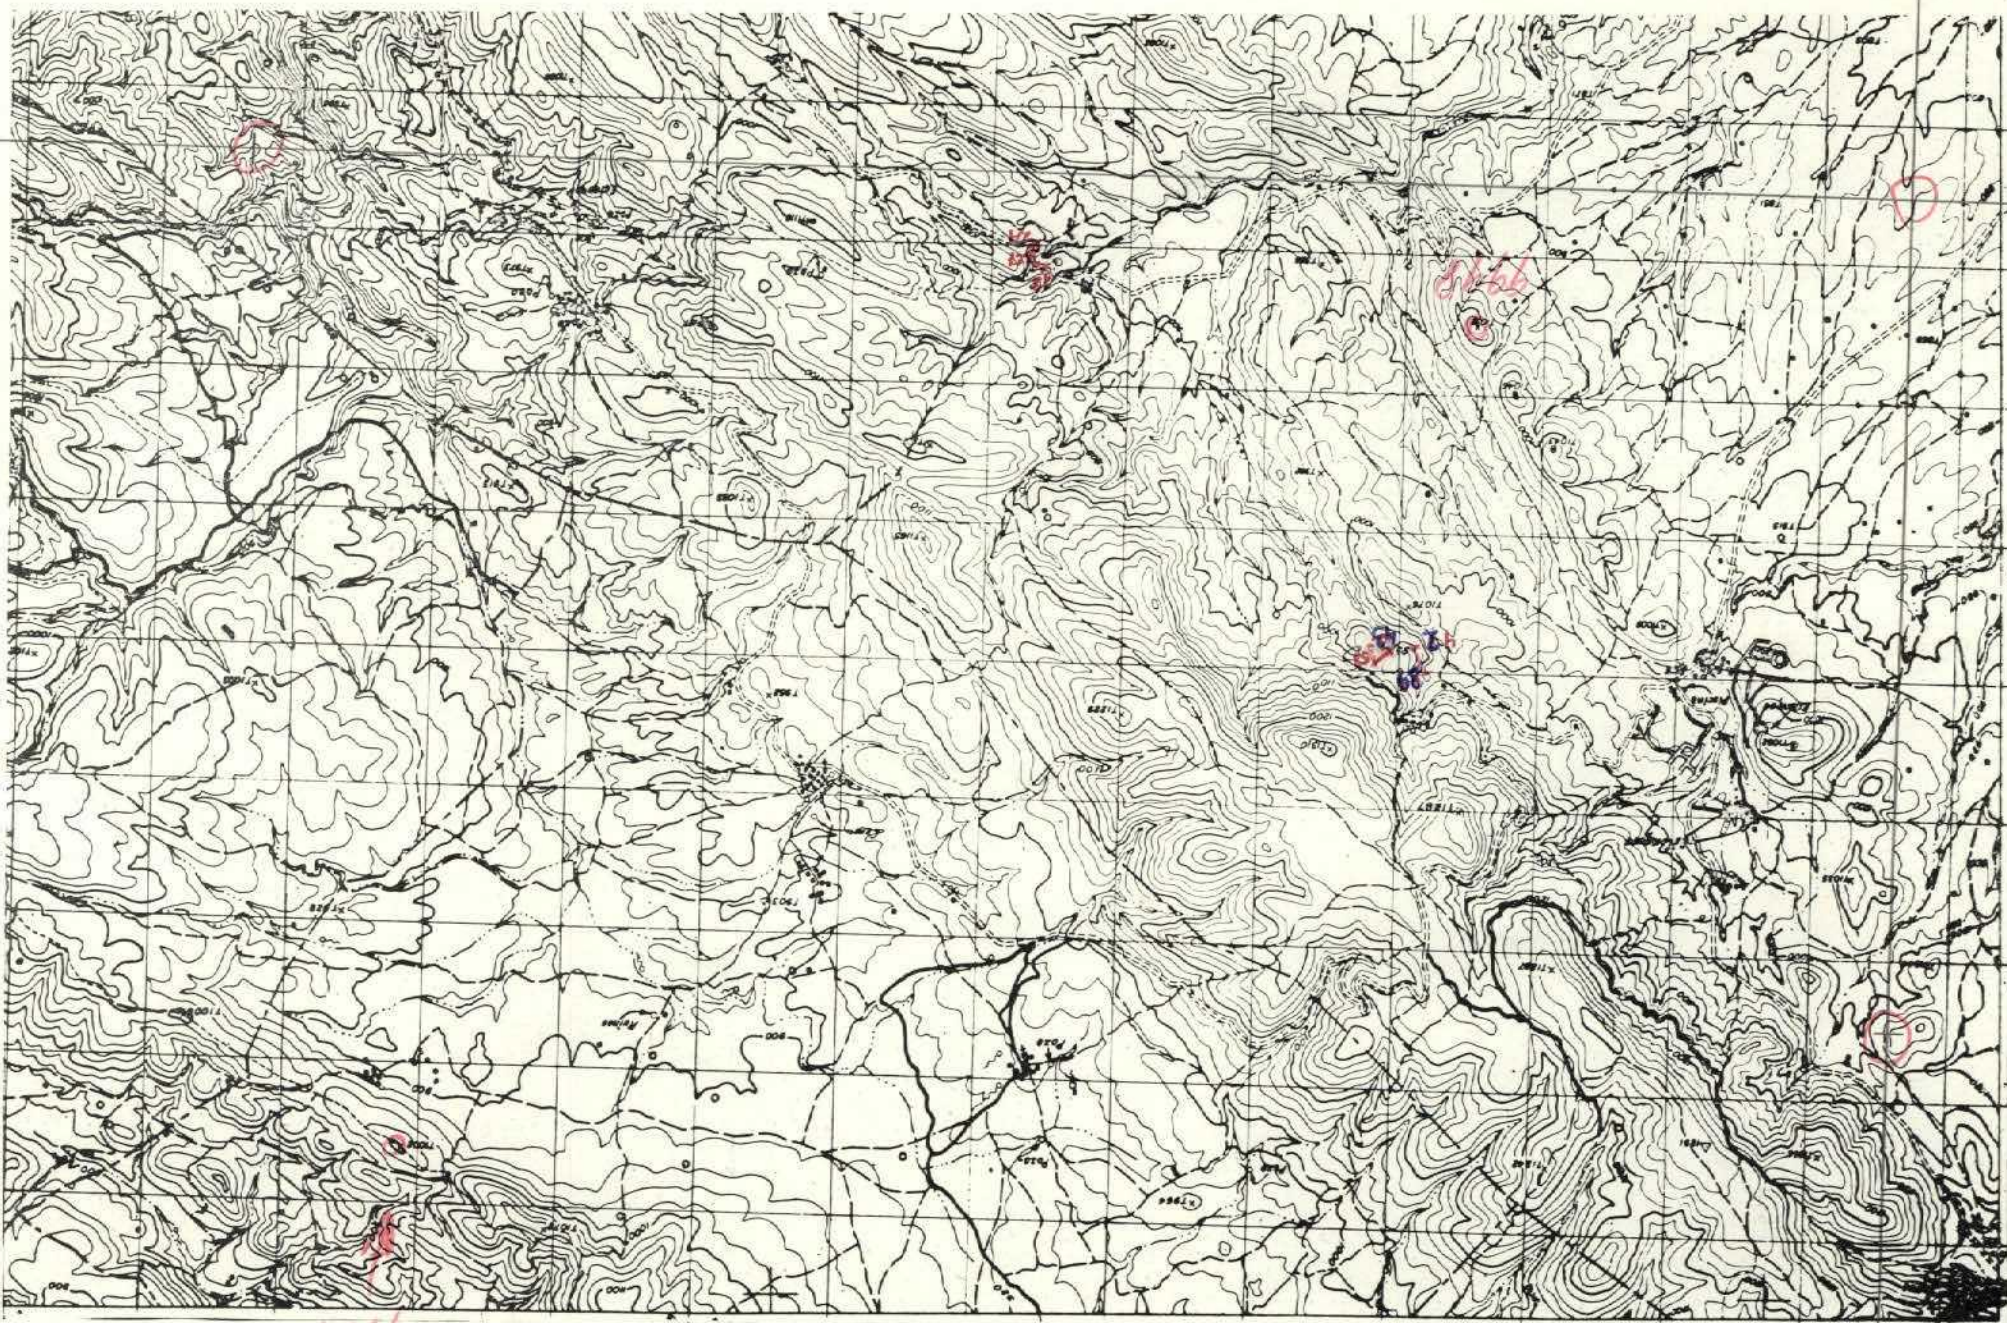
P

16

DATOS A RELENAR POR EL CONSULTOR												Con numerals											
ESTACION DE LA												FECHA											
No												AÑO											
DIA												MES											
RUBRO												RUBRO											
Medicion												Medicion											
Carpeta												Carpeta											
Fotografias												Fotografias											
Plano y L												Plano y L											
Muestreo												Muestreo											
Muestreo												Muestreo											
$$x = 815.000$$

$Lx = 240 \text{ mm}$
 $Ly = 120 \text{ mm}$



6666



FICHA DE CONTROL DEL TRABAJO DE CAMPO MCC1

Datos a rellenar por el Consultor											Datos a rellenar por el IGME																			
Nº de la hoja 1:50.000											RECIBIDO																			
Cuadrante Consultor				Pagina		Especializ la es tacion					REF CONTROL				PERFORADO				VERIFICADO											
1	2	3	4	5	6	7	8	9	10	11	71	72	73	74	75	76	77	78	79	80										
2727465											JA					271072				MCC1				vbi. Gue...				MANOLI		

CONFORME
EL CONSULTOR

FIRMA

ESQUEMA DE NUMERACION DE LOS CUADRANTES

	1
3	2

40

DATOS A RELLENAR POR EL IGME

CONTROL	FECHA	OBSERVACIONES
LIBRETA DE CAMPO		
MUESTRAS. LABORATORIO		
CARTOGRAFIA		
ESTACIONES VISITADAS		
OBSERVACIONES:		

EL SUPERVISOR DEL PROYECTO

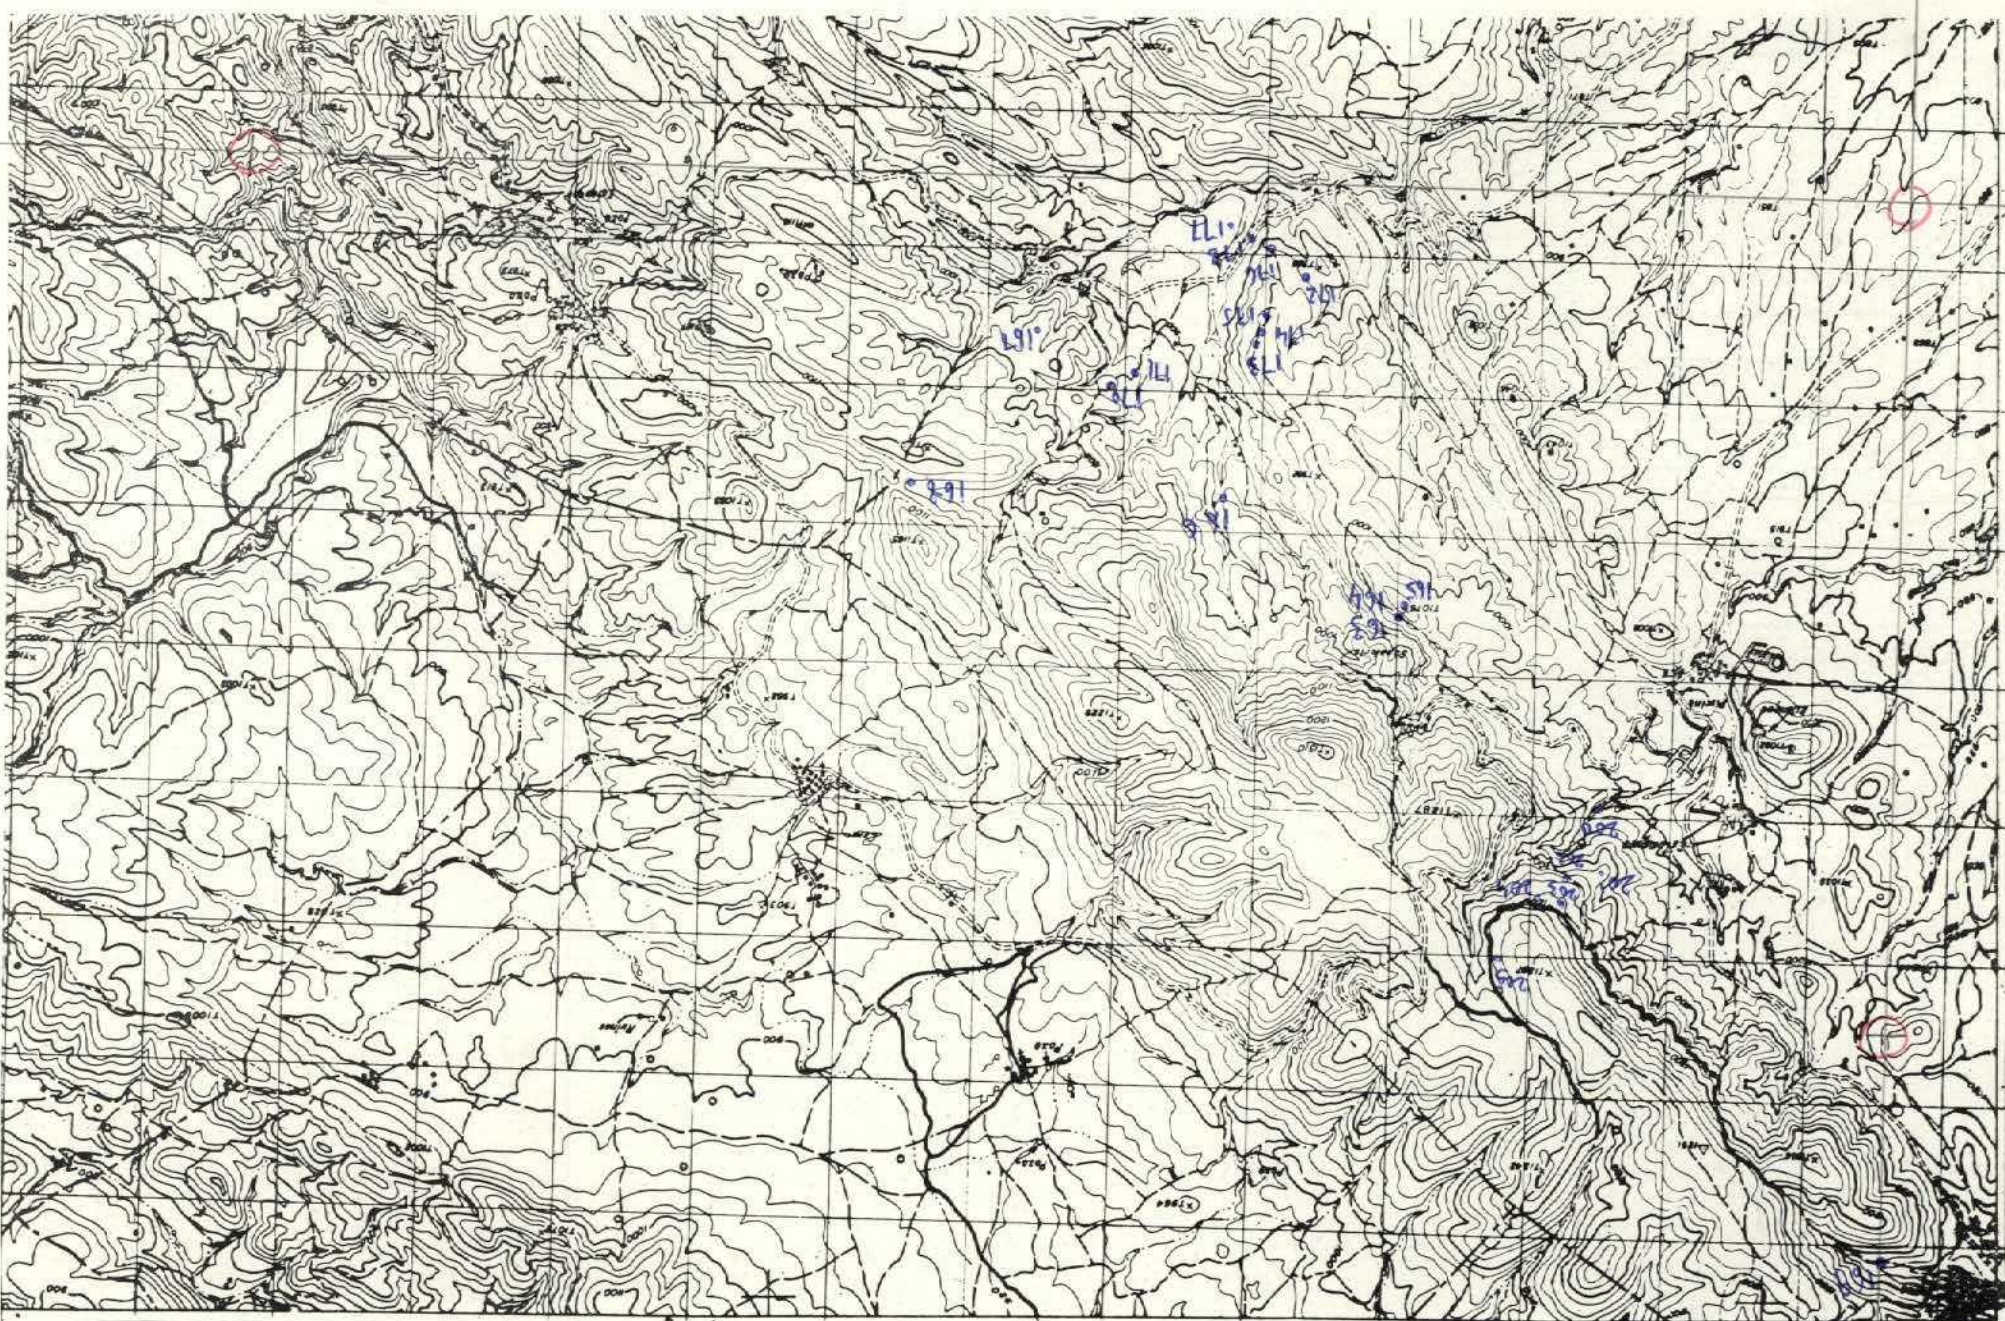
P.

EL CONSULTOR
DEBERÁ MARCAR SOBRE EL MAPA LAS ESTACIONES CON SU NÚMERO DE REFERENCIA (VER ANEXO 1) A LOS PUNTES
REALIZADOS COMO SE TIENE EN LA FOTO.

PARA EL CONTROL, QUEREMOS QUE LAS MARCAS DEL TRAZADO DEL CANTERO SE CONSERVEN ENVIANDO LOS
DISEÑOS Y MAPAS DE CADA MESA A LAS OFICINAS DE LA MARCA DE LA MINA Y DE ESPAÑA. DIVISION DE GEO-
LOGIA Y MINAS ROMA 23 - MADRID.

[illegible]

DATOS A RELENAR POR EL CONSULTOR		Con números	
12	ESTACION	15	FECHA
13	DE LA	16	DIA
14	NO	17	MES
15		18	AÑO
16		19	
17		20	
18		21	
97		100	


$$Lx = 240 \text{ mm}$$
$$x = 815.000$$

4-1110

h-l-l-l



Datos a rellenar por el Consultor											Datos a rellenar por el IGME													
Nº de la hoja 1:50.000		Cuadrante	Consultor	País	Espec. realiz. la estación	RECIBIDO										REF. CONTROL	PERFORADO	VERIFICADO						
1	2	3	4	5	6	7	8	9	10	11	71	72	73	74	75	76	77	78	79	80				
2	7	2	7	2	6	5					J	A	2	7	1	0	7	2	M	C	C	1	ob. control	MANCCI

ESQUEMA DE NUMERACION DE LOS CUADRANTES

4	1
3	2

41

CONFORME
EL CONSULTOR

FIRMA

DATOS A RELLENAR POR EL IGME

CONTROL	FECHA	OBSERVACIONES
LIBRETA DE CAMPO		
MUESTRAS. LABORATORIO		
CARTOGRAFIA		
ESTACIONES VISITADAS		
OBSERVACIONES:		

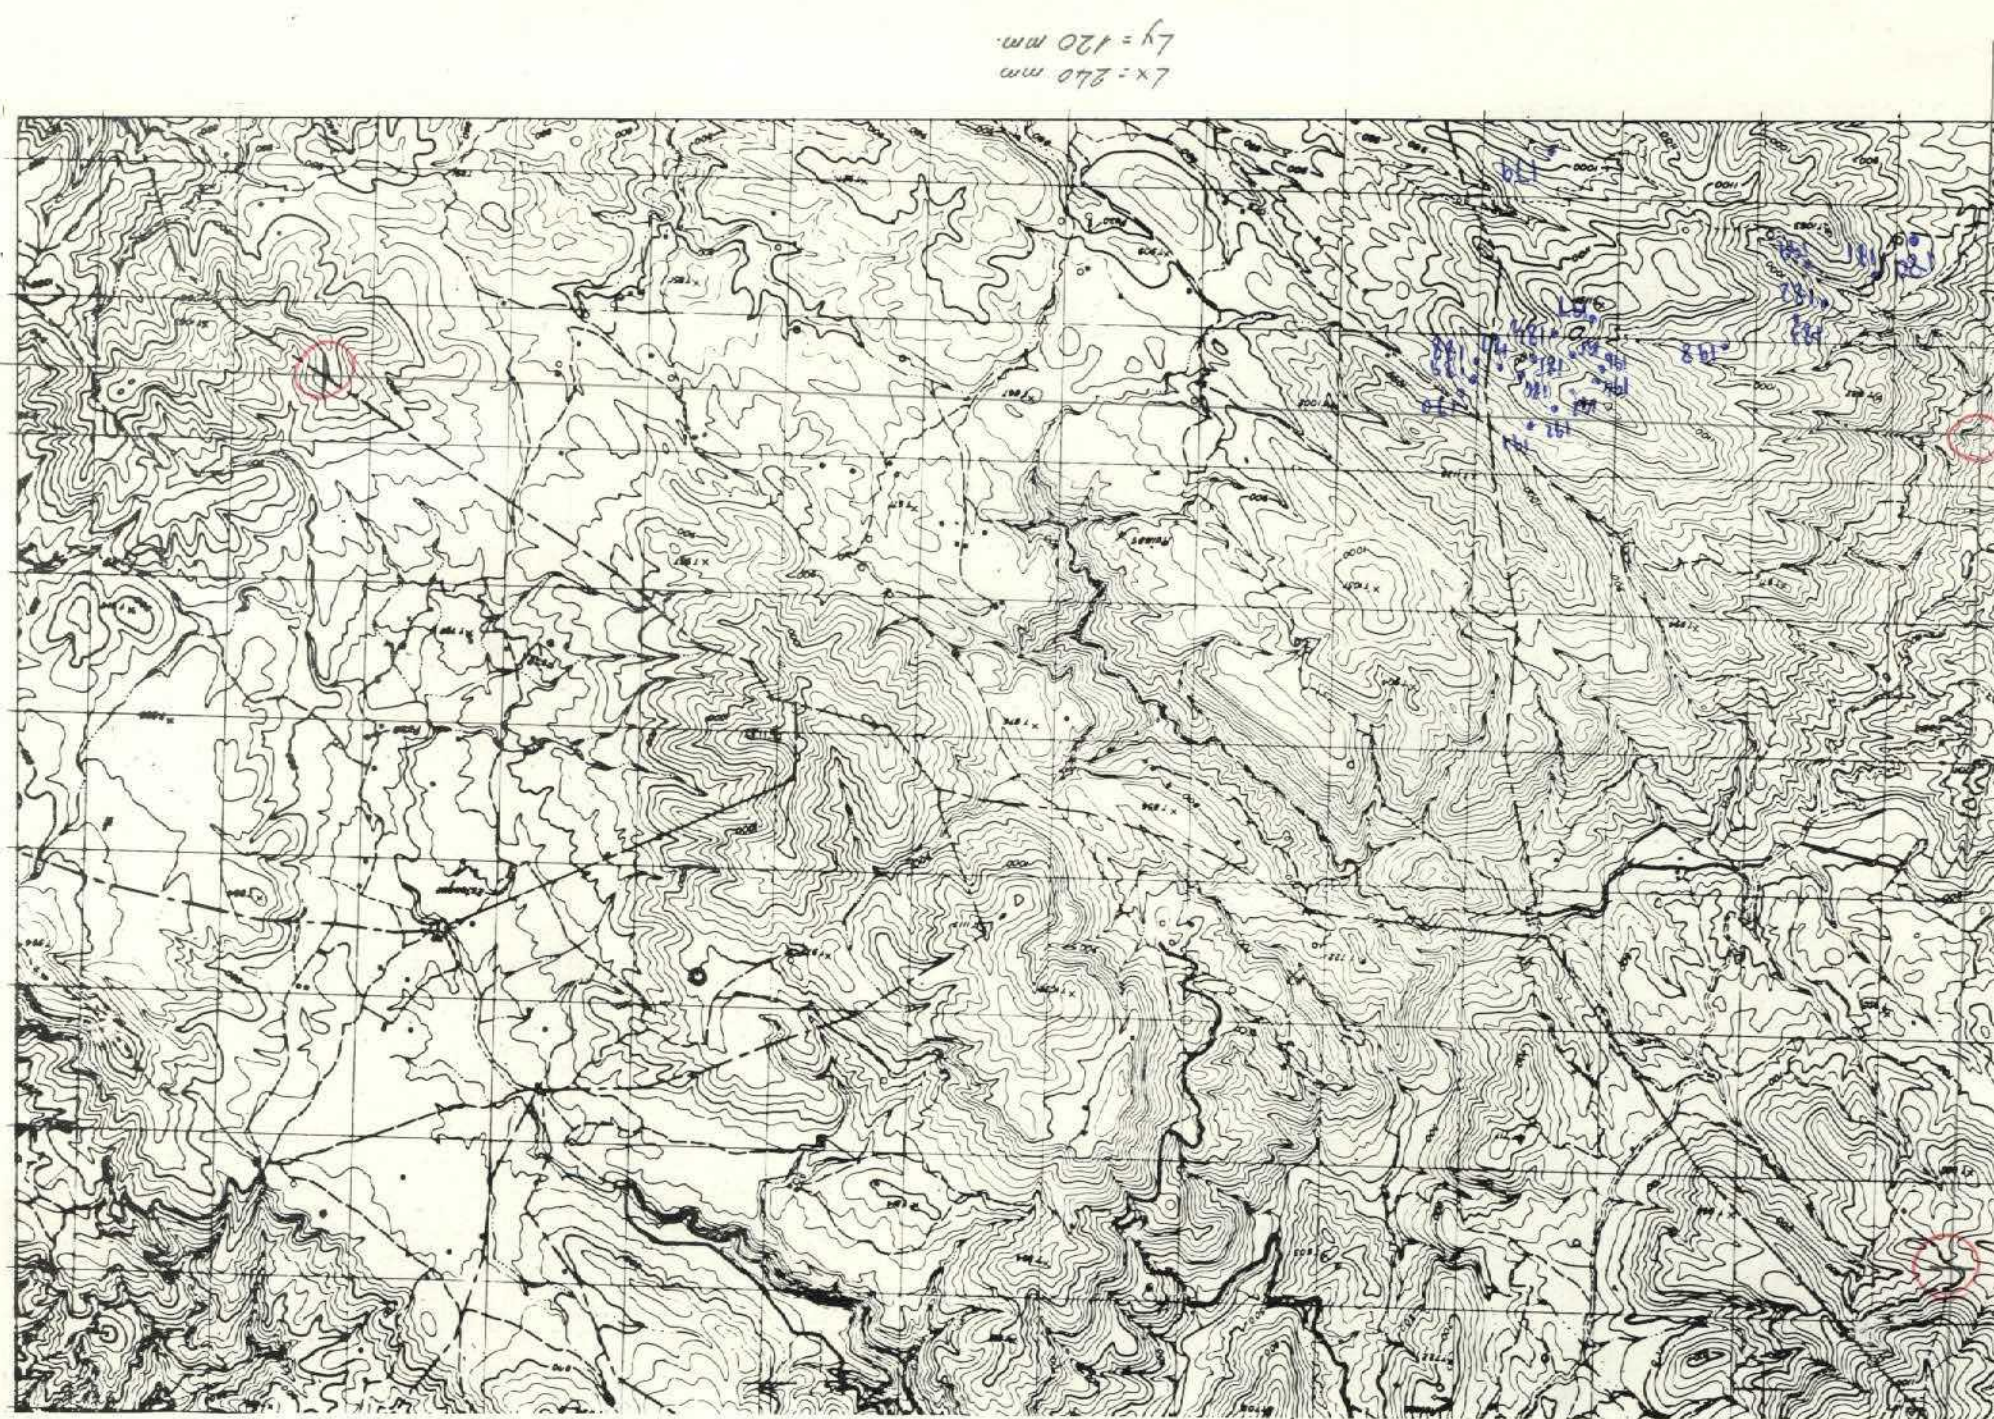
EL SUPERVISOR DEL PROYECTO

P

EL CONSULTOR
 DEBE MARCAR SOBRE EL MAPA LAS ESTACIONES CON SU NÚMERO DE REFERENCIA EN AZUL Y LOS COMITES
 PARA UN CONTROL CORRECTO DE LA MARCHA DEL TRABAJO DE CAMPO EL CONSULTOR DEBE ENVIAR LOS
 DIAS Y A LAS 15 DE CADA MES ESTAS HOJAS AL INSTITUTO GEOLOGICO Y MINERO DE ESPAÑA DIVISION DE GEO-
 DIA C/ RIOS ROSAS 23-MADRID-3

No. DE LA ESTACION		FECHA		DIA		MES		AÑO		Con numero	
1	2	1	2	1	2	1	2	1	2	1	2
17	9	23	9	72	11						
18	0	27	9	72	11						
18	1										
18	2										
18	3										
18	4										
18	5										
18	6										
18	7										
18	8										
18	9										
19	0										
19	1										
19	2										
19	3										
19	4										
19	5										
19	6										
19	7										
19	8										
19	9										




27-272

CU-2