


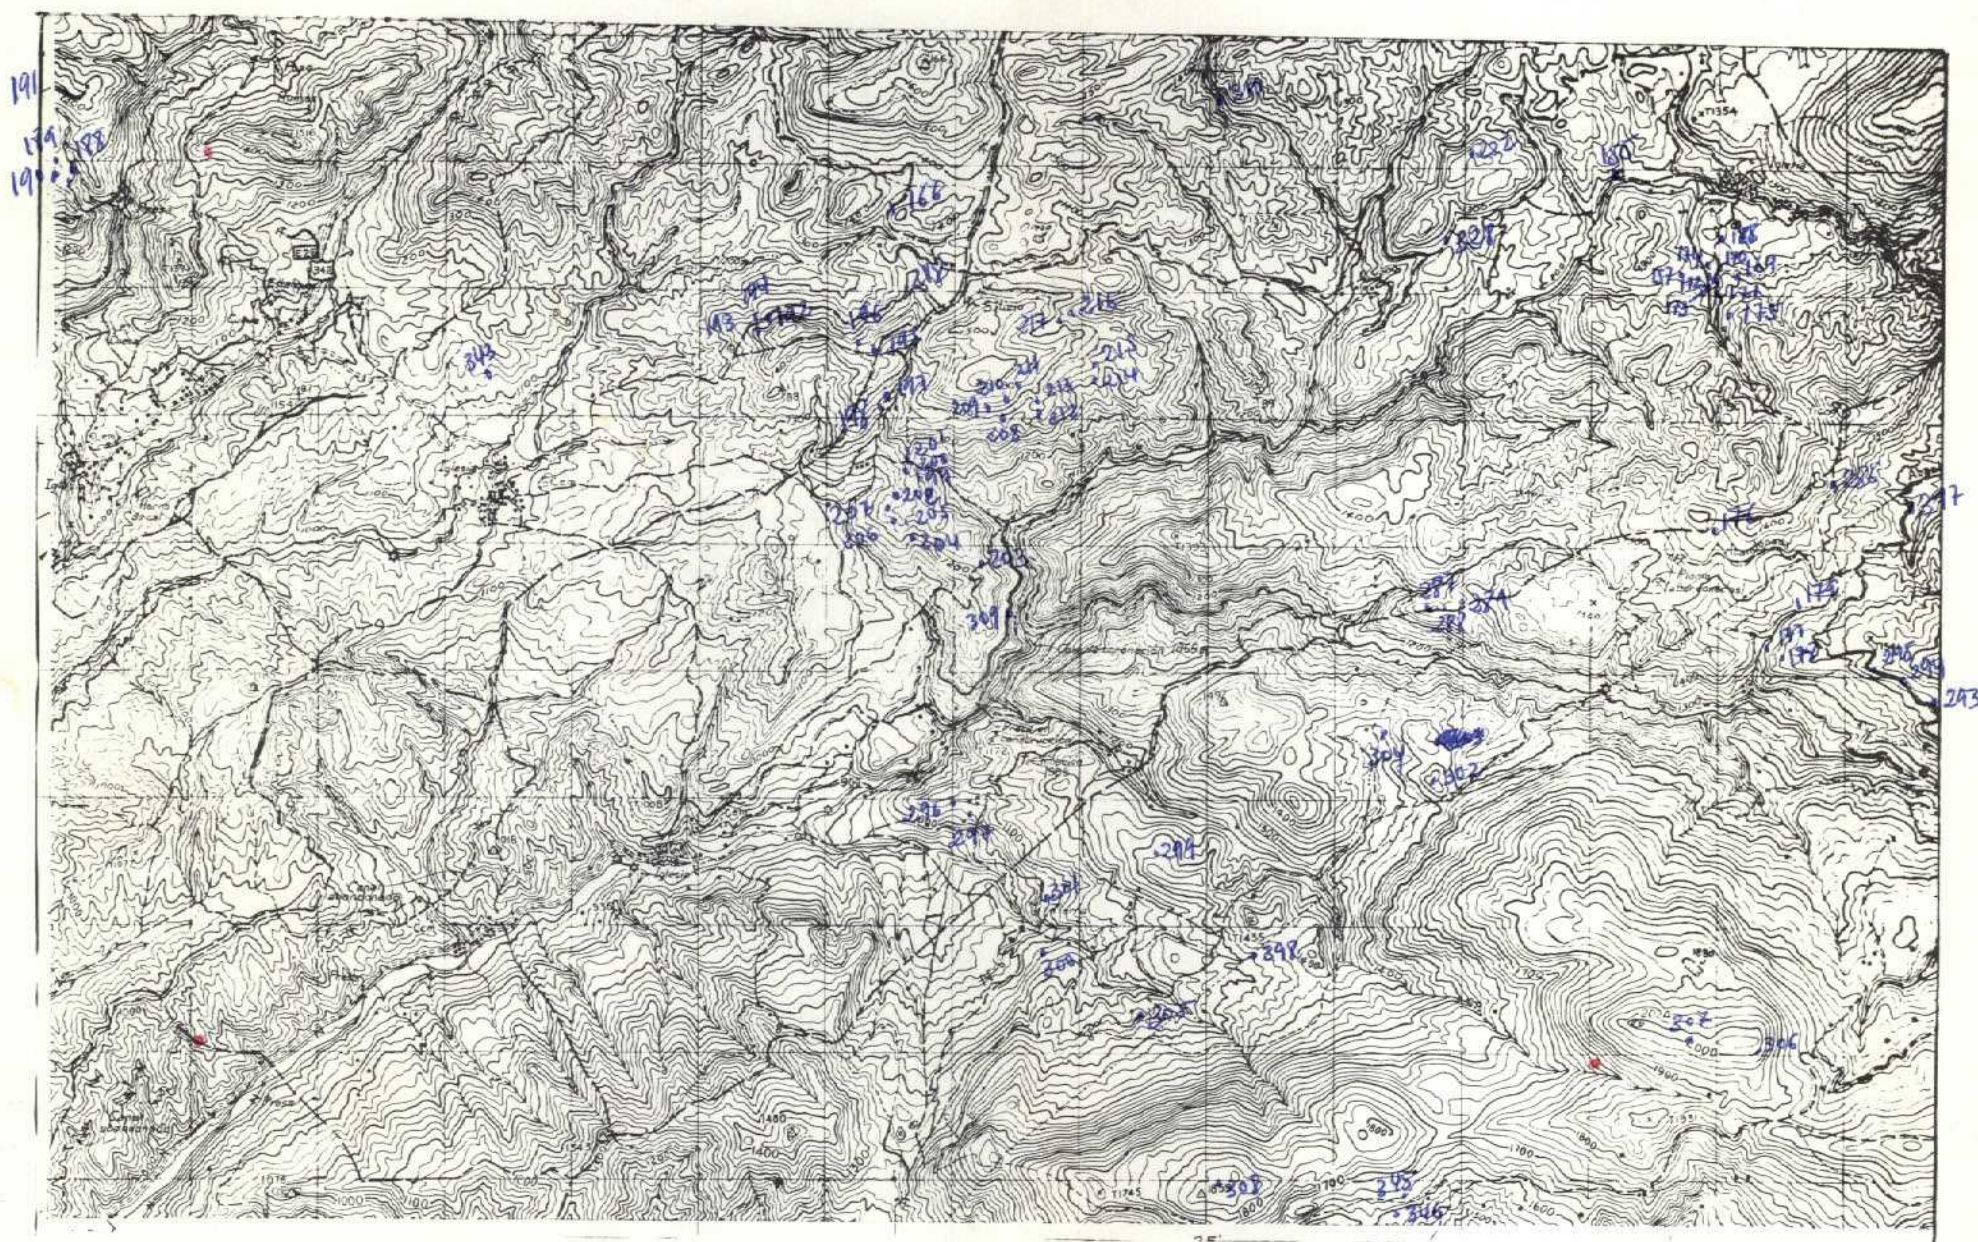

NUMERO DE LA HOJA 2041 CUADRANTE

4	1
2	2

DATOS A RELLENAR POR EL IGME									
Nº de la hoja 1:50.000					Nº del documento				
1	2	3	4	5	6	7	8	9	
2041	34	703							

DATOS A RELLENAR POR EL IGME									
CONSULT					REF. CONTROL				
1	2	3	4	5	6	7	8	9	10
1	2	3	4	5	6	7	8	9	10

DATOS A RELLENAR POR EL IGME									
Recibido					Ref. Control				
71	72	73	74	75	76	77	78	79	80
1	0	0	6	7	4				

DATOS A RELLENAR POR EL CONSULTOR									
CON NUMEROS					CON UNOS EN CASO AFIRMATIVO				
NUMERO DE LA ESTACION	Fecha				MEDICION	MUESTRAS	PUNTOS DE INTERES SINGULAR	TIPO DE TERR.	
	DIA	MES	AÑO		Rumbo	Buzamí	Croquis	Paleogeol.	
	14	15	16	17	18	19	20	21	22
0155									
0157									
0168									
0169									
0170									
0171									
0172									
0173									
0174									
0175									
0176									
0177									
0179									
0188									
0189									
0190									
DATOS A RELLENAR POR EL CONSULTOR									
CON NUMEROS					CON UNOS EN CASO AFIRMATIVO				
NUMERO DE LA ESTACION	Fecha				MEDICION	MUESTRAS	PUNTOS DE INTERES SINGULAR	TIPO DE TERR.	
	DIA	MES	AÑO		Rumbo	Buzamí	Croquis	Paleogeol.	
	14	15	16	17	18	19	20	21	22
0204									
0205									
0206									
0222									
0287									
0288									
0289									
0293									
0296									
0297									
0301									
0302									
0304									
0305									
0307									
0309									
0317									
0343									
0345									
0346									

EL CONSULTOR - DEBERA MARCAR SOBRE EL MAPA: LAS ESTACIONES CON SU NUMERO DE REFERENCIA (EN AZUL) Y LOS CORTES REALIZADOS SOBRE EL TERRENO (EN ROJO). PARA UN CONTROL CORRECTO DE LA MARCHA DEL TRABAJO DE CAMPO EL CONSULTOR DEBERA ENVIAR ENTRE LOS DIAS 1 al 7 y 15 al 22 DE CADA MES ESTAS HOJAS AL INSTITUTO GEOLOGICO Y MINERO DE ESPAÑA, DIVISION DE GEOLOGIA, C/ RIOS ROSAS, 23 - MADRID - 3.


EQUIPO DE RECEPCION DEL IGME

EL CONSULTOR

29-07-79 *[Signature]*

[Signature]

041
042
143
144
145

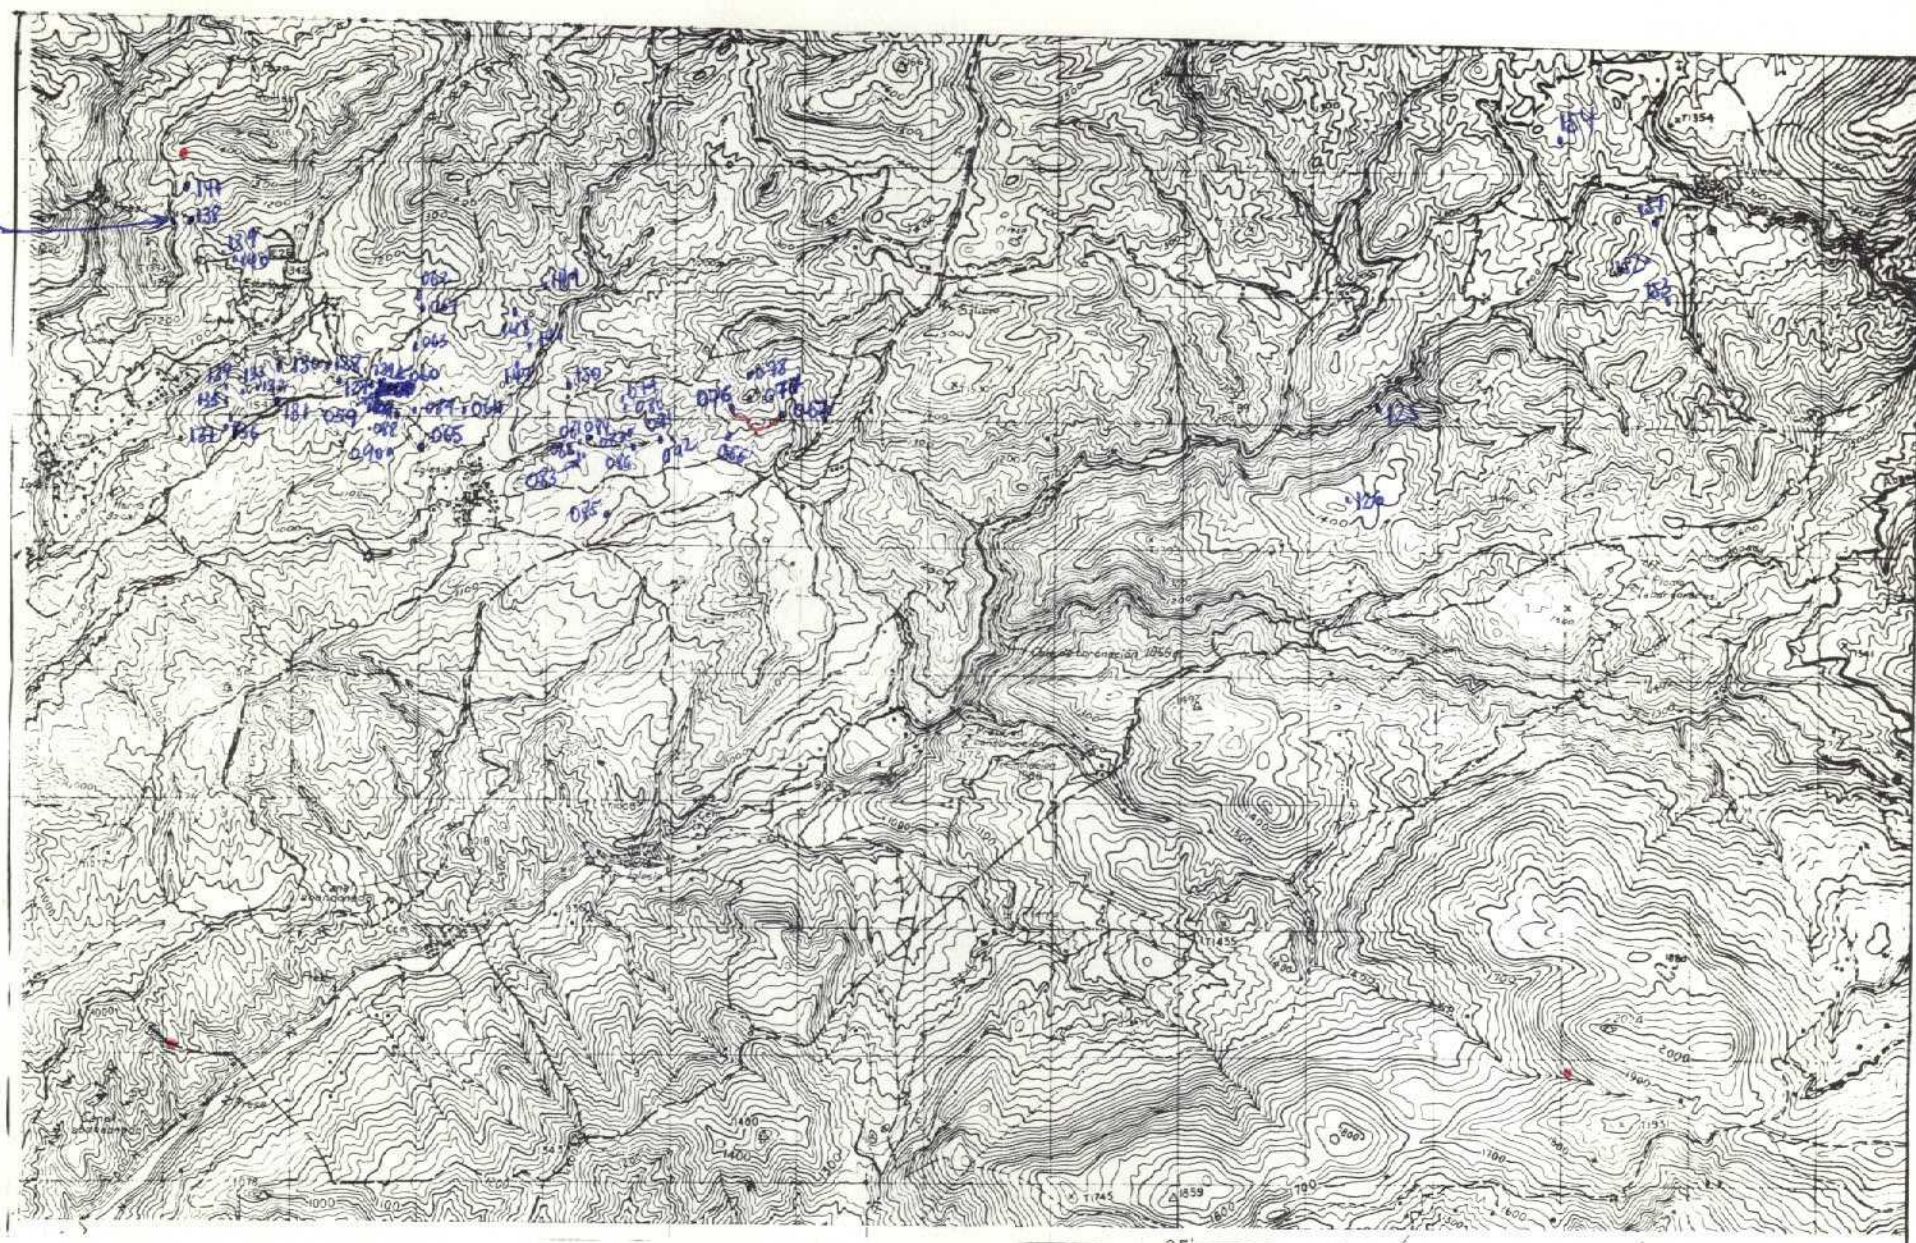

NUMERO DE LA HOJA 1041 CUADRANTE

4	1
3	2

DATOS A RELLENAR POR EL IGME									
Nº de la hoja 1:50.000					Nº del documento				
1	2	3	4	5	6	7	8	9	
20	21	34	70	4					

DATOS A RELLENAR POR EL CONSULTOR									
CONSULTOR	ESPECIAL	QUE REALIZA LA ESTAC.							
10	11	12	13						
1	8	F	N						

DATOS A RELLENAR POR EL IGME									
Recibido					Ref. Control				
71	72	73	74	75	76	77	78	79	80
1	0	0	6	7	4				

DATOS A RELLENAR POR EL CONSULTOR																																							
CON NUMEROS										CON UNOS EN CASO AFIRMATIVO																													
NUMERO DE LA ESTACION	Fecha			MEDICION										MUESTRAS							PUNTOS DE INTERES SINGULAR					TIPO DE TERR													
	DIA	MES	AÑO	Rumbo	Buzome	Craquis	Fotogra	Petro Lym	Macrop.	Micropot.	Sedimen	Rozos X	Espectro	C 14	Análisis	Microsc.	Microsc.	Microsc.	Microsc.	Microsc.	Microsc.	Microsc.	Microsc.	Microsc.															
14	15	16	17	18	19	20	21	22	23	24	25	26	27	28	29	30	31	32	33	34	35	36	37	38	39	40	41	42	43	44	45	46	47	48	49	50	51	52	
0041	010																																						
0042																																							
0059																																							
0060																																							
0061																																							
DATOS A RELLENAR POR EL CONSULTOR																																						
CON NUMEROS										CON UNOS EN CASO AFIRMATIVO																												
NUMERO DE LA ESTACION				Fecha					MEDICION										MUESTRAS					PUNTOS DE INTERES SINGUL					TIPO DE TERR									
				DIA	MES	AÑO	Rumbo	Bucom.	Cronos	Fotogra	Petro y M	Macrop.	Sedimen.	Rayos X	Espectro	C 14	Análisis	Puntos	Químicos	Micron	Grutas	Mineralog.	Tectoni.	Paleont.	Estratig.	Litológ.	Paleont.	Hydrog.	Económ.	Formas	Plutón.	Metamó.	Sedime	Volcan.	Indice			
14	15	16	17	18	19	20	21	22	23	24	25	26	27	28	29	30	31	32	33	34	35	36	37	38	39	40	41	42	43	44	45	46	47	48	49	50	51	52
00	86											/																										
00	87										/																											
00	88													/																								
00	89											/																										
00	90											/																										
00	91											/																										
00	92											/																										
01	27										/																											
01	28										/																											
01	29										/																											
01	30										/																											
01	31										/																											
01	32										/																											
01	33										/																											
01	34										/																											
01	35										/																											
01	36										/																											
01	37										/																											
01	38										/																											
01	39										/																											
01	40										/																											
01	41										/																											
01	42										/																											
01	43										/																											
01	44										/																											
01	45										/																											
01	46										/																											
01	47										/																											
01	48										/																											
01	49										/																											
01	51										/																											
01	52										/																											
01	53										/																											
01	54										/																											

EL CONSULTOR DEBERA MARCAR SOBRE EL MAPA LAS ESTACIONES CON SU NUMERO DE REFERENCIA (EN AZUL) Y LOS CORTES REALIZADOS SOBRE EL TERRENO (EN ROJO). PARA UN CONTROL CORRECTO DE LA MARCHA DEL TRABAJO DE CAMPO EL CONSULTOR DEBERA ENVIAR ENTRE LOS DIAS 1 AL 7 Y 15 AL 22 DE CADA MES ESTAS HOJAS AL INSTITUTO GEOLOGICO Y MINERO DE ESPAÑA, DIVISION DE GEOLOGIA. C/ RIOS ROSAS, 23 - MADRID - 3.

EQUIPO DE RECEPCION DEL IGME


EL CONSULTOR

29-11-79

[Signature]

[Signature]

108

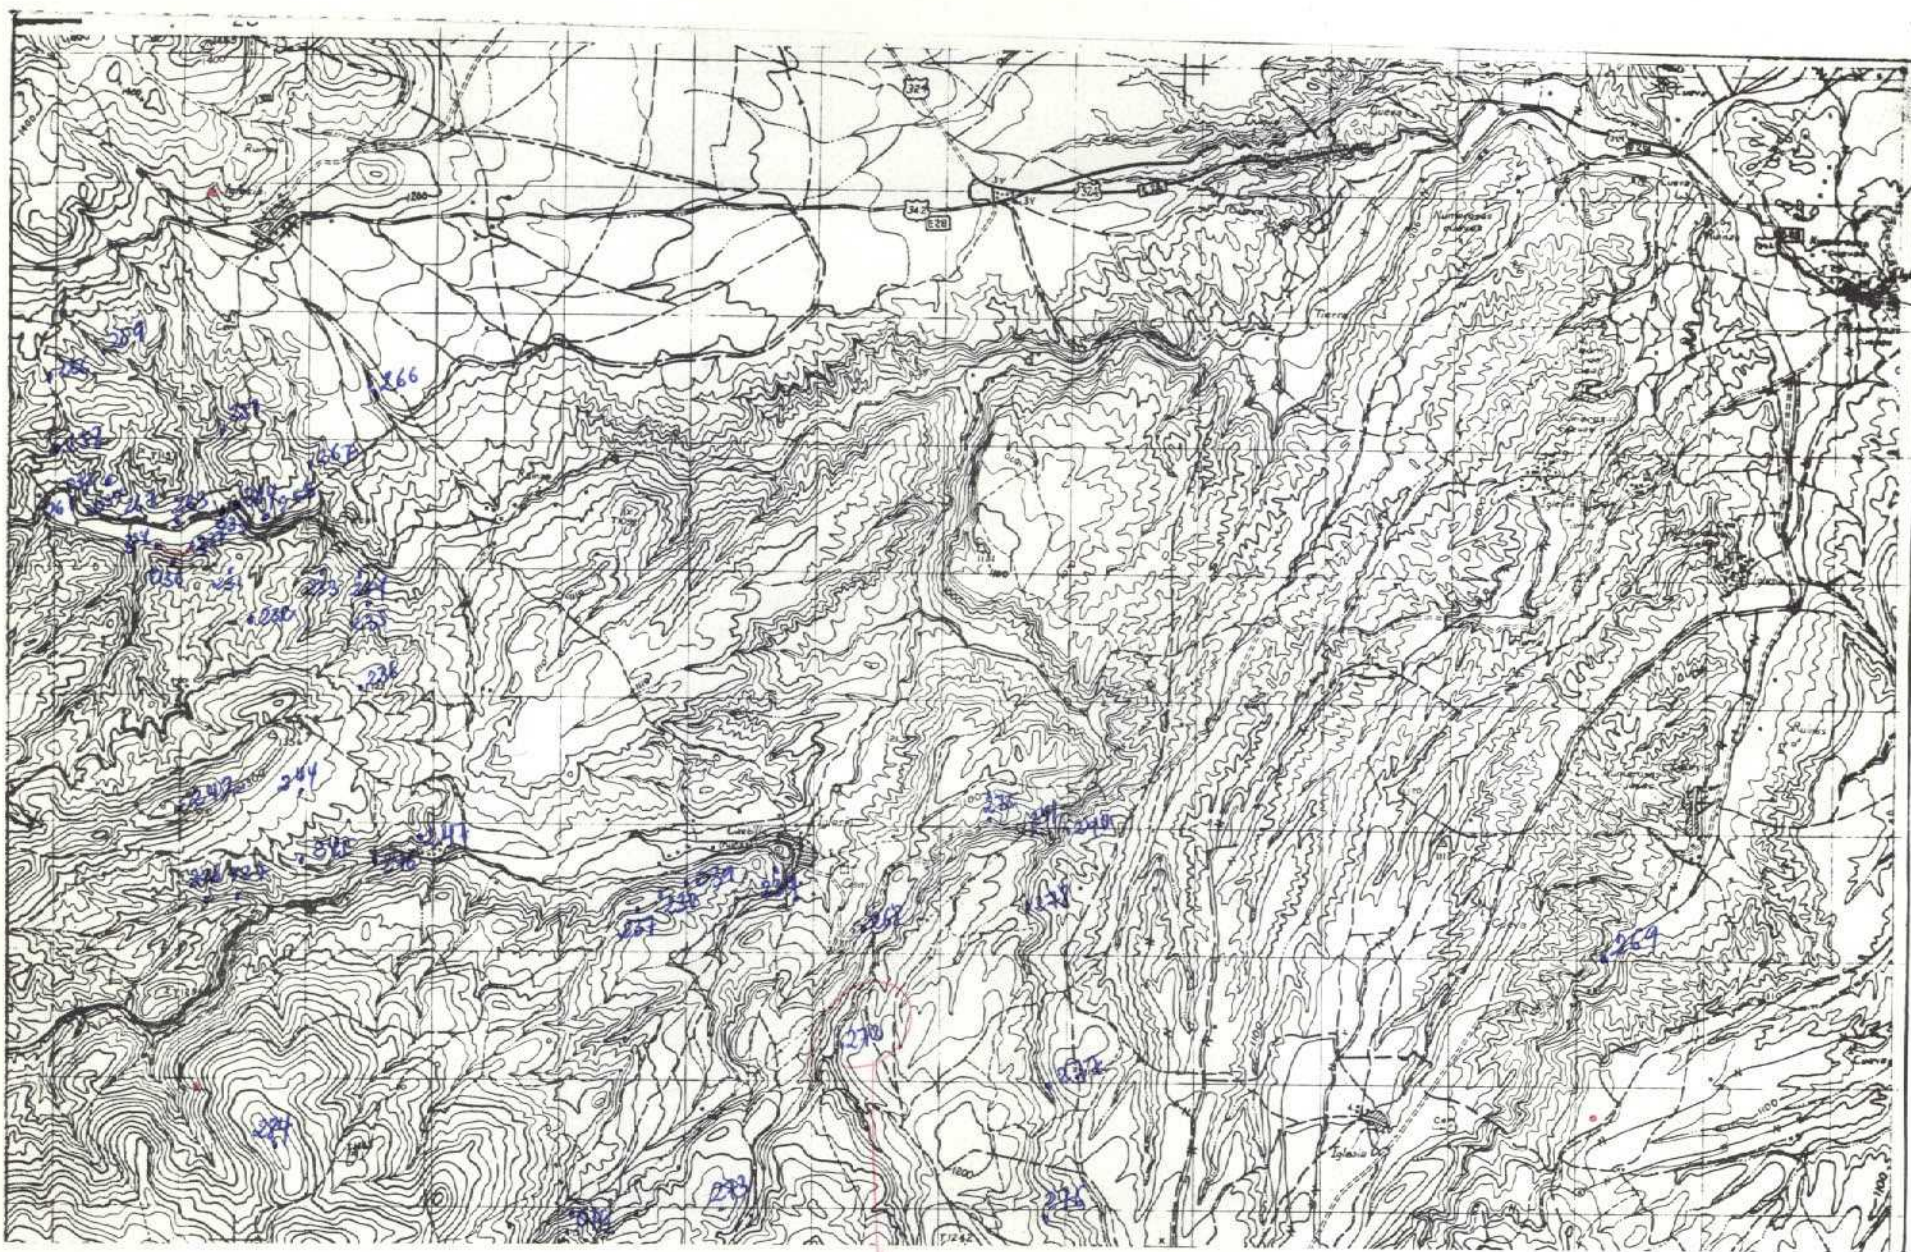

NUMERO DE LA HOJA 2041 CUADRANTE

4	2
3	2

DATOS A RELLENAR POR EL IGME									
Nº de la hoja 1:50.000					Nº del documento				
Cuadrante					Nº del documento				
1	2	3	4	5	6	7	8	9	0
2	0	4	1	1	W	6	0	4	

DATOS A RELLENAR POR EL IGME									
Recibido		Ref. Control		Perforado		Verificado			
1	0	0	6	7	4				

DATOS A RELLENAR POR EL CONSULTOR																																							
CON NUMEROS										CON UNOS EN CASO AFIRMATIVO																													
NUMERO DE LA ESTACION		Fecha		MEDICION		MUESTRAS		PUNTOS DE INTERES SINGULARES												TIPO DE TERR.																			
14	15	16	17	18	19	20	21	22	23	24	25	26	27	28	29	30	31	32	33	34	35	36	37	38	39	40	41	42	43	44	45	46	47	48	49	50	51	52	
0	0	3	3																																				
0	0	3	4																																				
0	0	3	6																																				
0	0	3	9																																				
0	2	3	1																																				
0	2	3	2																																				
0	2	3	4																																				
0	2	3	7																																				
0	2	3	8																																				
0	2	3	9																																				
0	2	4	0																																				
0	2	4	1																																				
0	2	4	4																																				
0	2	4	5																																				
0	2	4	6																																				
0	2	4	7																																				
0	2	5	6																																				
0	2	6	1																																				
0	2	6	2																																				
0	2	6	3																																				
0	2	6	4																																				
0	2	6	5																																				
0	2	6	7																																				
0	2	6	9																																				
0	2	7	3																																				
0	2	7	6																																				
0	3	2	6																																				
0	3	2	7																																				
0	3	3	4																																				

EL CONSULTOR DEBERA MARCAR SOBRE EL MAPA LAS ESTACIONES CON SU NUMERO DE REFERENCIA (EN AZUL) Y LOS CORTES REALIZADOS SOBRE EL TERRENO (EN ROJO). PARA UN CONTROL CORRECTO DE LA MARCHA DEL TRABAJO DE CAMPO EL CONSULTOR DEBERA ENVIAR ENTRE LOS DIAS 1 al 7 y 15 al 22 DE CADA MES ESTAS HOJAS AL INSTITUTO GEOLOGICO Y MINERO DE ESPAÑA, DIVISION DE GEOLOGIA. C/ RIOS ROSAS, 23 - MADRID - 3.


DATOS A RELLENAR POR EL CONSULTOR																																							
CON NUMEROS										CON UNOS EN CASO AFIRMATIVO																													
NUMERO DE LA ESTACION		Fecha		MEDICION		MUESTRAS		PUNTOS DE INTERES SINGULARES												TIPO DE TERR.																			
14	15	16	17	18	19	20	21	22	23	24	25	26	27	28	29	30	31	32	33	34	35	36	37	38	39	40	41	42	43	44	45	46	47	48	49	50	51	52	
0	3	3	5																																				
0	3	3	6																																				
0	3	3	7																																				
0	3	3	3																																				

EQUIPO DE RECEPCION DEL IGME

29-V-79

EL CONSULTOR

[Signature]

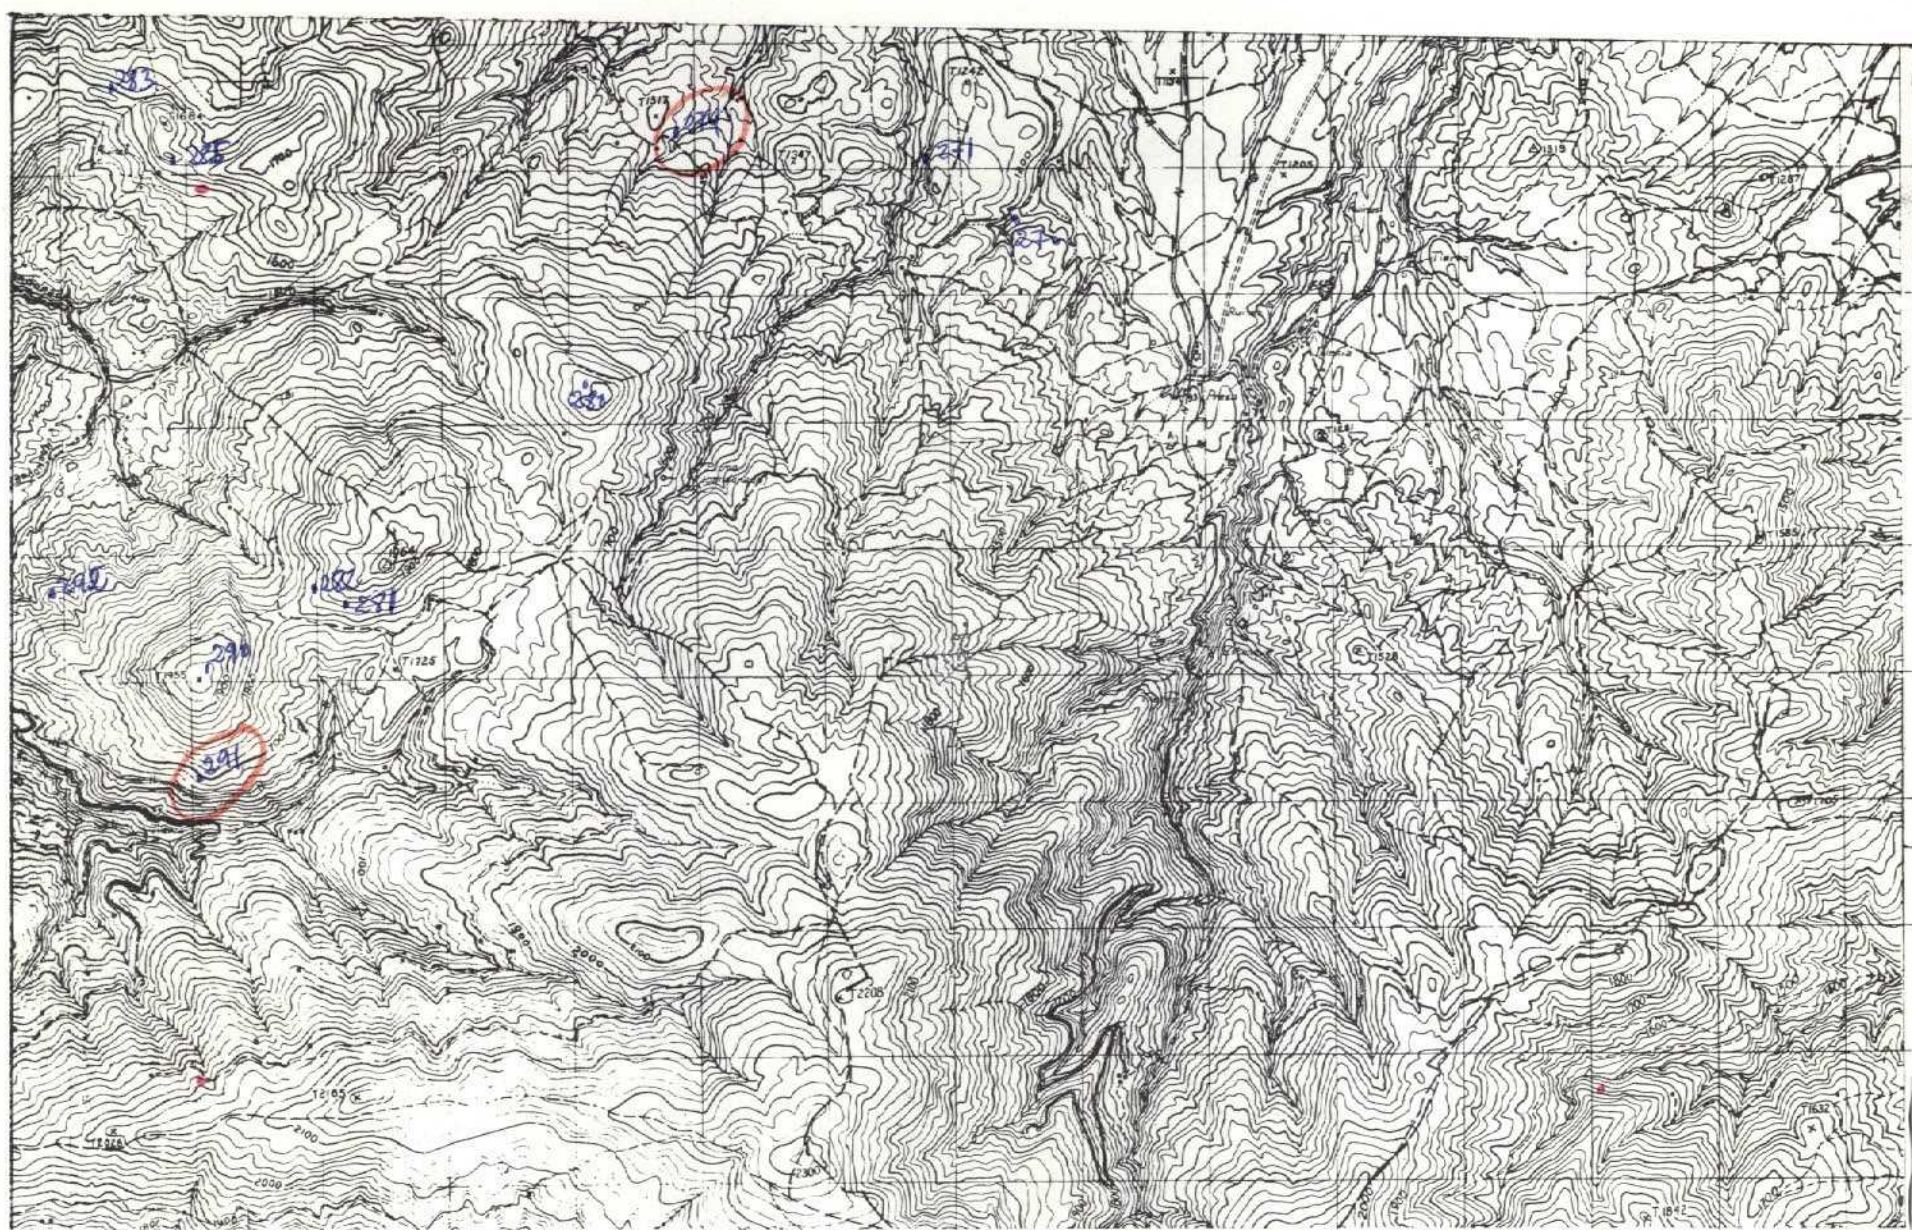

NUMERO DE LA HOJA 2041 CUADRANTE

4	1
3	2

DATOS A RELLENAR POR EL IGME										DATOS A RELLENAR POR EL IGME										DATOS A RELLENAR POR EL IGME																			
Nº de la hoja 1:50,000					Cuadrante número					Nº del documento					CONSULTA ESPECIAL QUE REALIZA LA ESTACIÓN					Recibido					Ref. Control					Perforado					Verificado				
1	2	3	4	5	6	7	8	9	10	11	12	13	14	15	16	17	18	19	20	21	22	23	24	25	26	27	28	29	30	31	32	33	34	35					
2	0	4	1	2	W	6	5	8	1	R	F	N	1	0	0	6	7	4																					

[illegible][illegible]


EL CONSULTOR, DEBERA MARCAR SOBRE EL MAPA, LAS ESTACIONES CON SU NUMERO DE REFERENCIA (EN AZUL) Y LOS CORTES REALIZADOS SOBRE EL TERRENO (EN ROJO).

PARA UN CONTROL CORRECTO DE LA MARCHA DEL TRABAJO DE CAMPO EL CONSULTOR DEBERA ENVIAR ENTRE LOS DIAS 1^a Y 15^a DEL 22 DE CADA MES ESTAS HOJAS AL INSTITUTO GEOLOGICO Y MINERO DE ESPAÑA, DIVISION DE GEOLOGIA. C/ RIOS ROSAS, 23 - MADRID - 3.

EQUIPO DE RECEPCION
DEL IGME

EL CONSULTOR

Planco

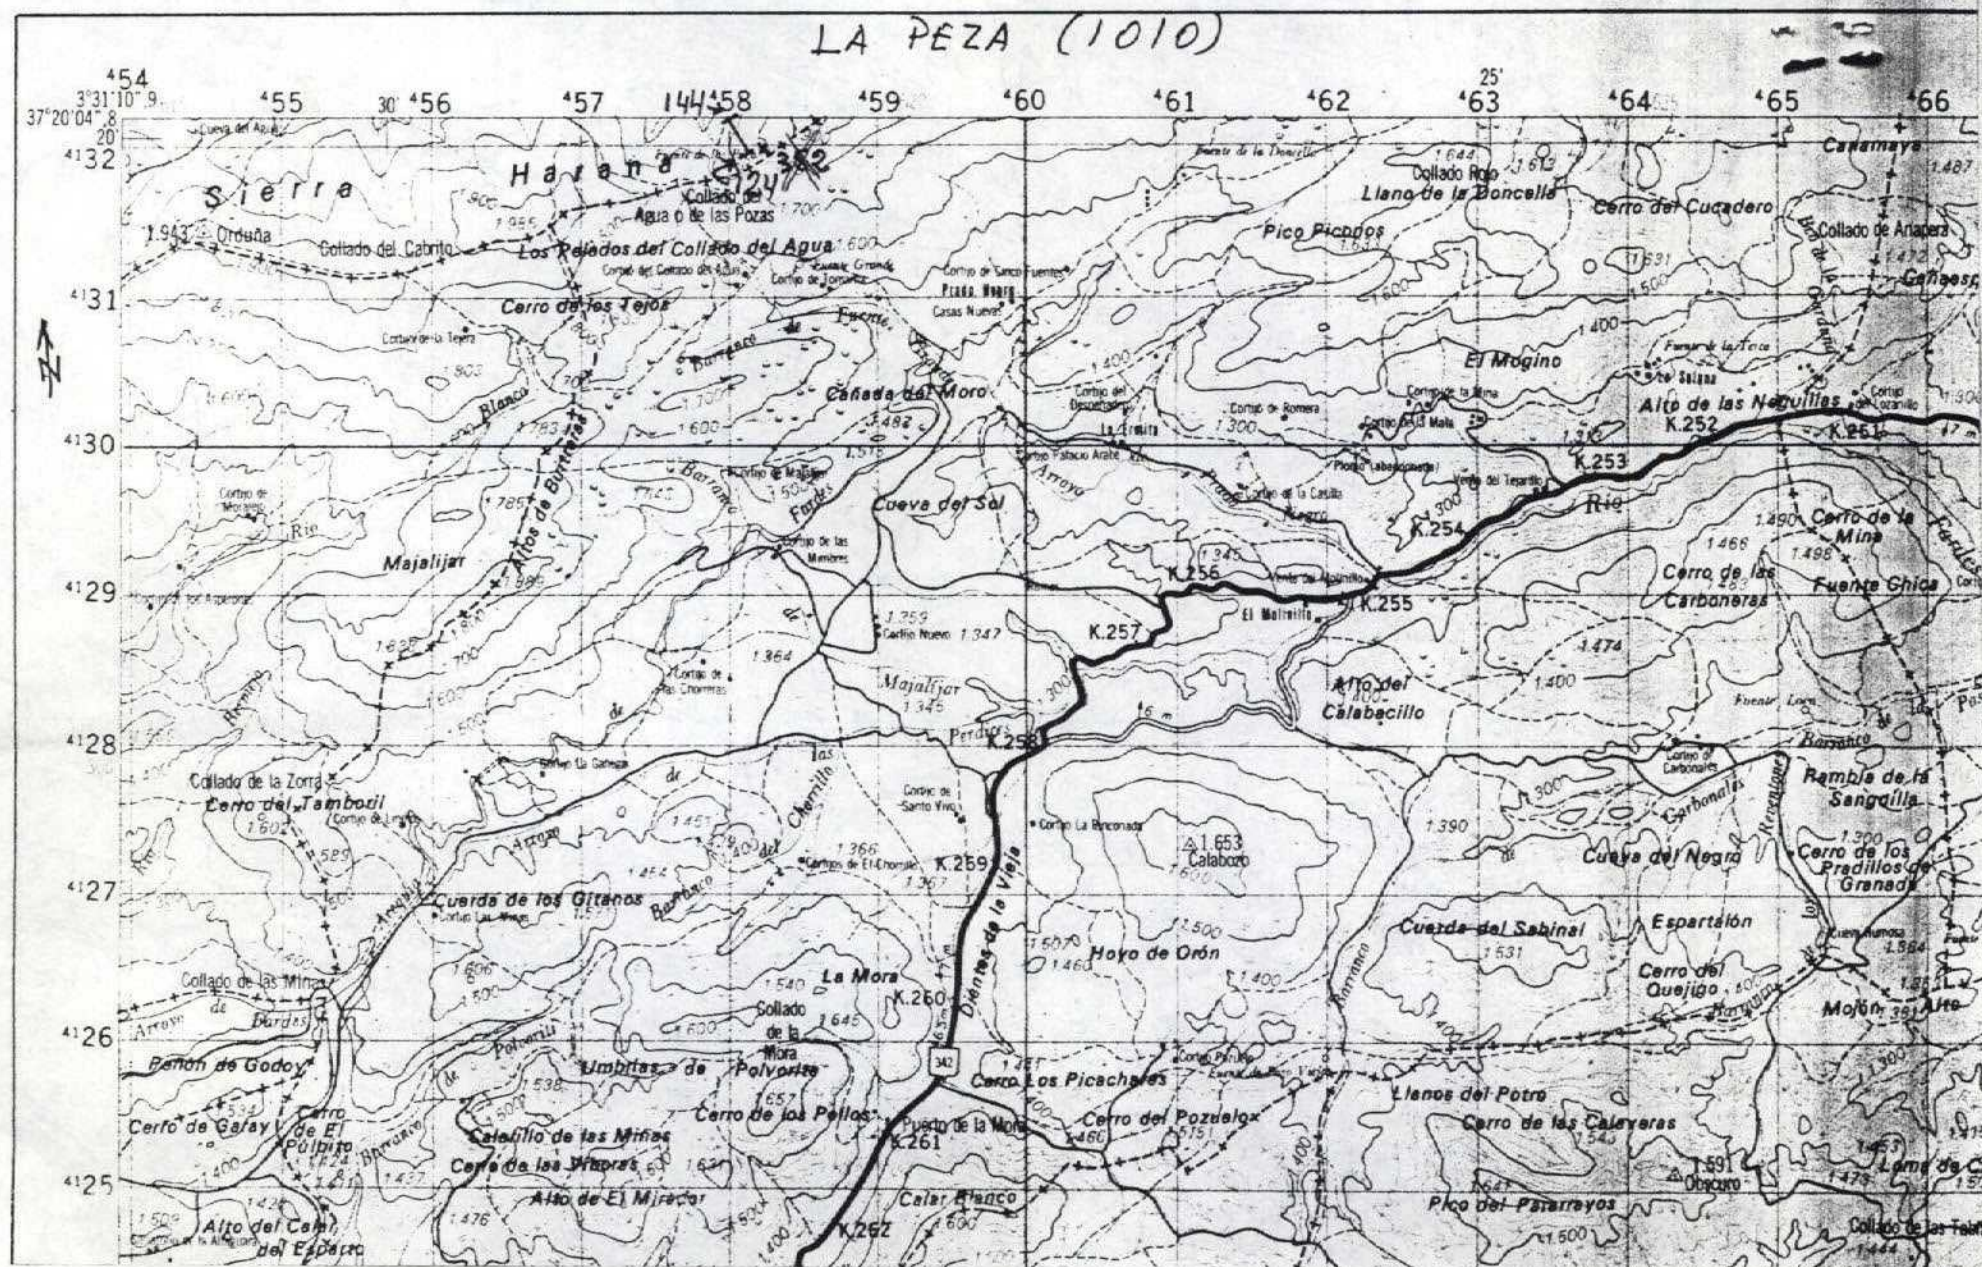

OBSERVACIONES:

ESTACIONES VISITADAS

ARTOGRAFIA

UESTRAS. LABORATORIO

BRETA DE CAMPO

CONTROL

FECHA

DATOS A RELLENAR POR EL IGME


FICHA DE CONTROL DEL TRABAJO DE CAMPO MCCI

MAGNA

PLAN NACIONAL DE LA MINERIA. MAPA GEOLOGICO NACIONAL A ESCALA 1:50.000

MINISTERIO DE INDUSTRIA
DIRECCION GENERAL DE MINAS
INSTITUTO GEOLOGICO Y MINERO DE ESPAÑA



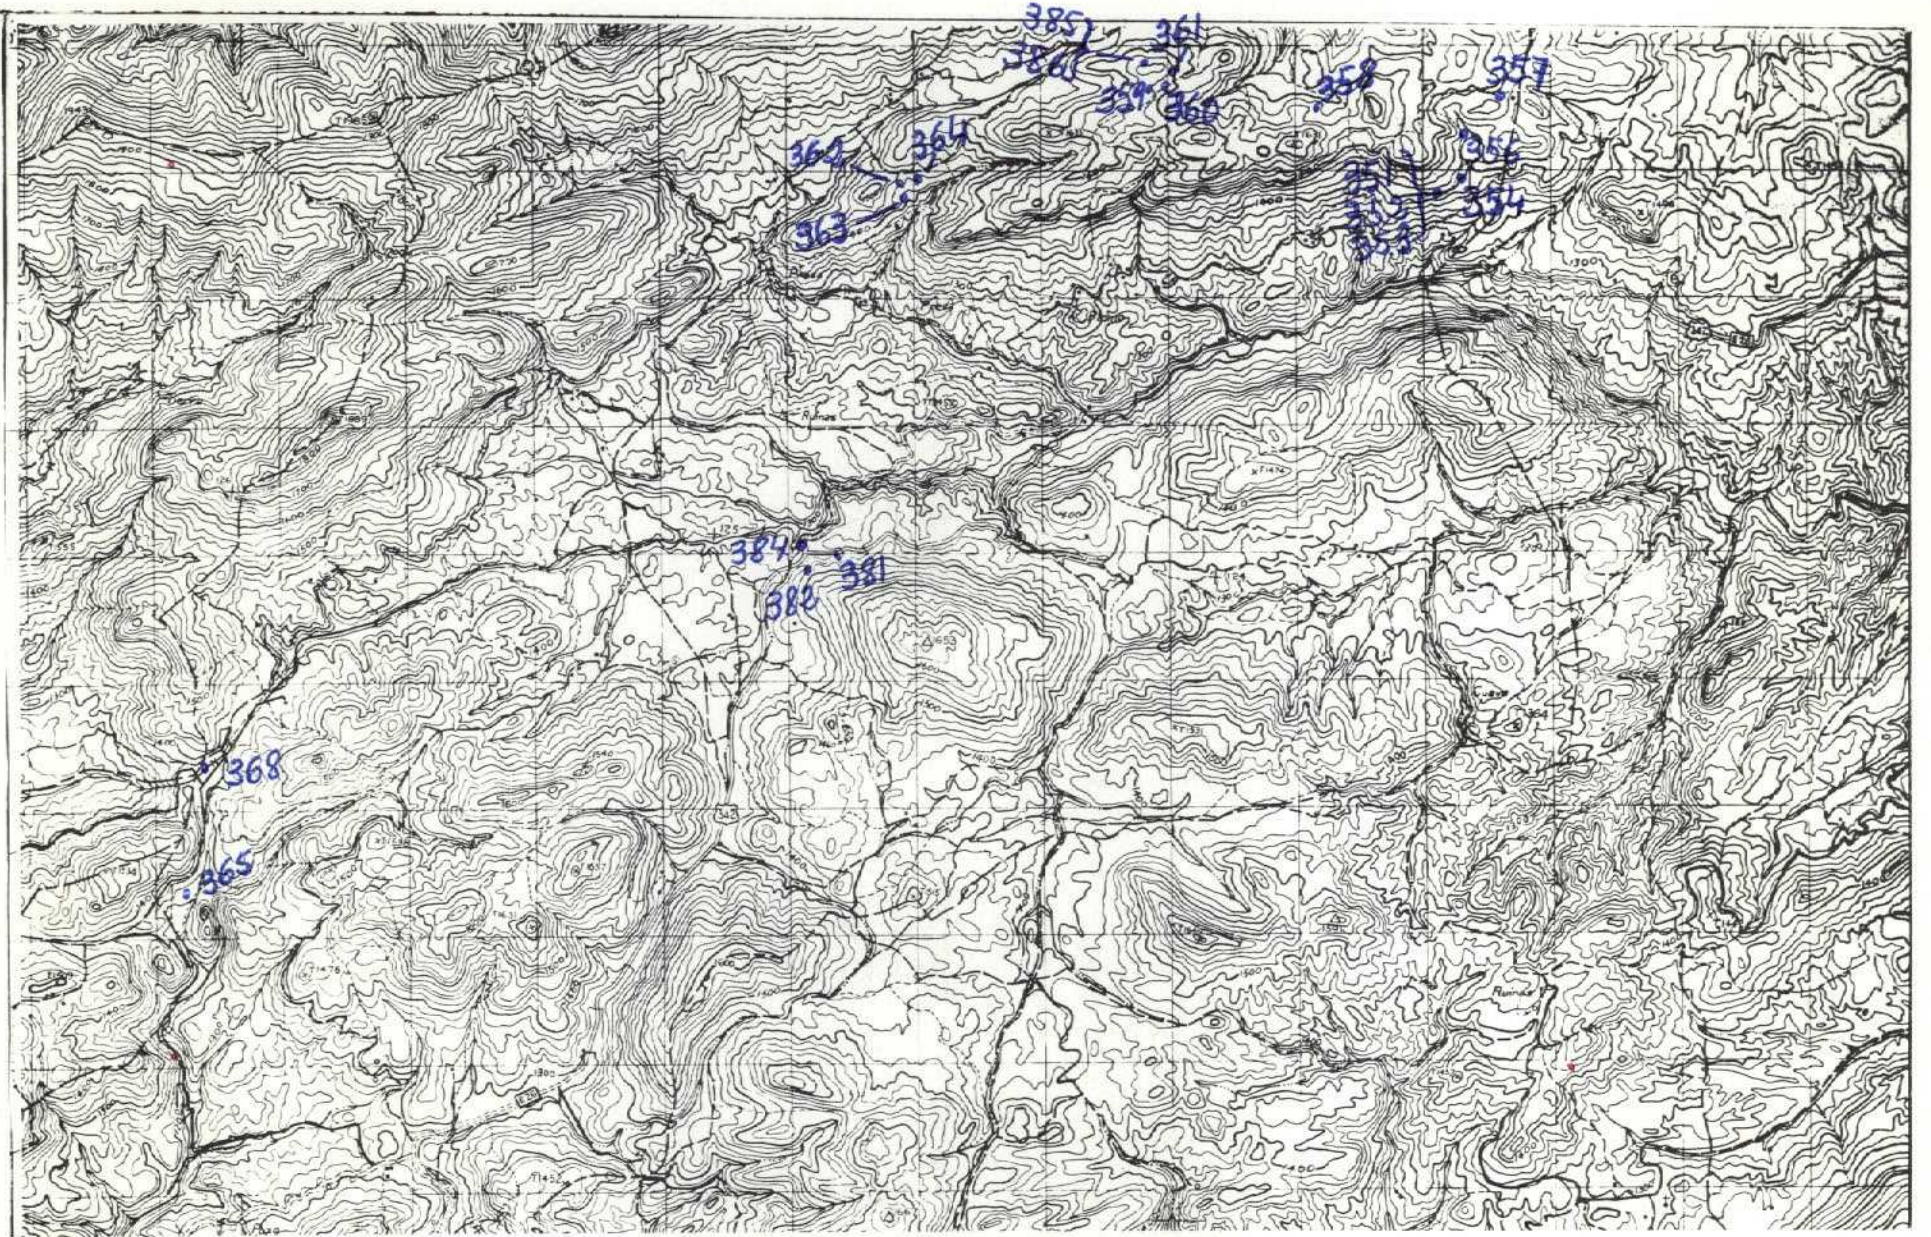

NUMERO DE LA HOJA 1041 CUADRANTE

1	2
3	4

DATOS A RELLENAR POR EL IGME									
Nº de la hoja 1:50.000					Nº del documento				
1	2	3	4	5	6	7	8	9	10
20	41	4	W	T	6	1			

DATOS A RELLENAR POR EL IGME																			
Recibido					Ref. Control					Perforado					Verificado				
71	72	73	74	75	76	77	78	79	80										
03	09	74																	

DATOS A RELLENAR POR EL CONSULTOR	
CON NÚMEROS	
NÚMERO DE LA ESTACION	Fecha			CON UNOS EN CASO AFIRMATIVO																																				
	DIA	MES	AÑO	MUESTRAS																																				
14	15	16	17	18	19	20	21	22	23	24	25	26	27	28	29	30	31	32	33	34	35	36	37	38	39	40	41	42	43	44	45	46	47	48	49	50	51	52		
0351	
0352	
0353	
0354	
0356	
0357	
0358	
0359	
0360	
0361	
0362	
0363	
0364	
0365	
0368	
0381	
0382	
0384	
0385	
0386	

EL CONSULTOR: DEBERA MARCAR SOBRE EL MAPA LAS ESTACIONES CON SU NUMERO DE REFERENCIA (EN AZUL) Y LOS CORTES REALIZADOS SOBRE EL TERRENO (EN ROJO). PARA UN CONTROL CORRECTO DE LA MARCHA DEL TRABAJO DE CAMPO EL CONSULTOR DEBERA ENVIAR ENTRE LOS DIAS 1 al 7 y 15 al 22 DE CADA MES ESTAS HOJAS AL INSTITUTO GEOLOGICO Y MINERO DE ESPAÑA, DIVISION DE GEOLOGIA, C/ RIOS ROSAS, 23 - MADRID - 3.


DATOS A RELLENAR POR EL CONSULTOR	
CON NÚMEROS	
NÚMERO DE LA ESTACION	Fecha			CON UNOS EN CASO AFIRMATIVO																																				
	DIA	MES	AÑO	MUESTRAS																																				
14	15	16	17	18	19	20	21	22	23	24	25	26	27	28	29	30	31	32	33	34	35	36	37	38	39	40	41	42	43	44	45	46	47	48	49	50	51	52		

EQUIPO DE RECEPCION DEL IGME

2. 1111-76

EL CONSULTOR

[Signature]

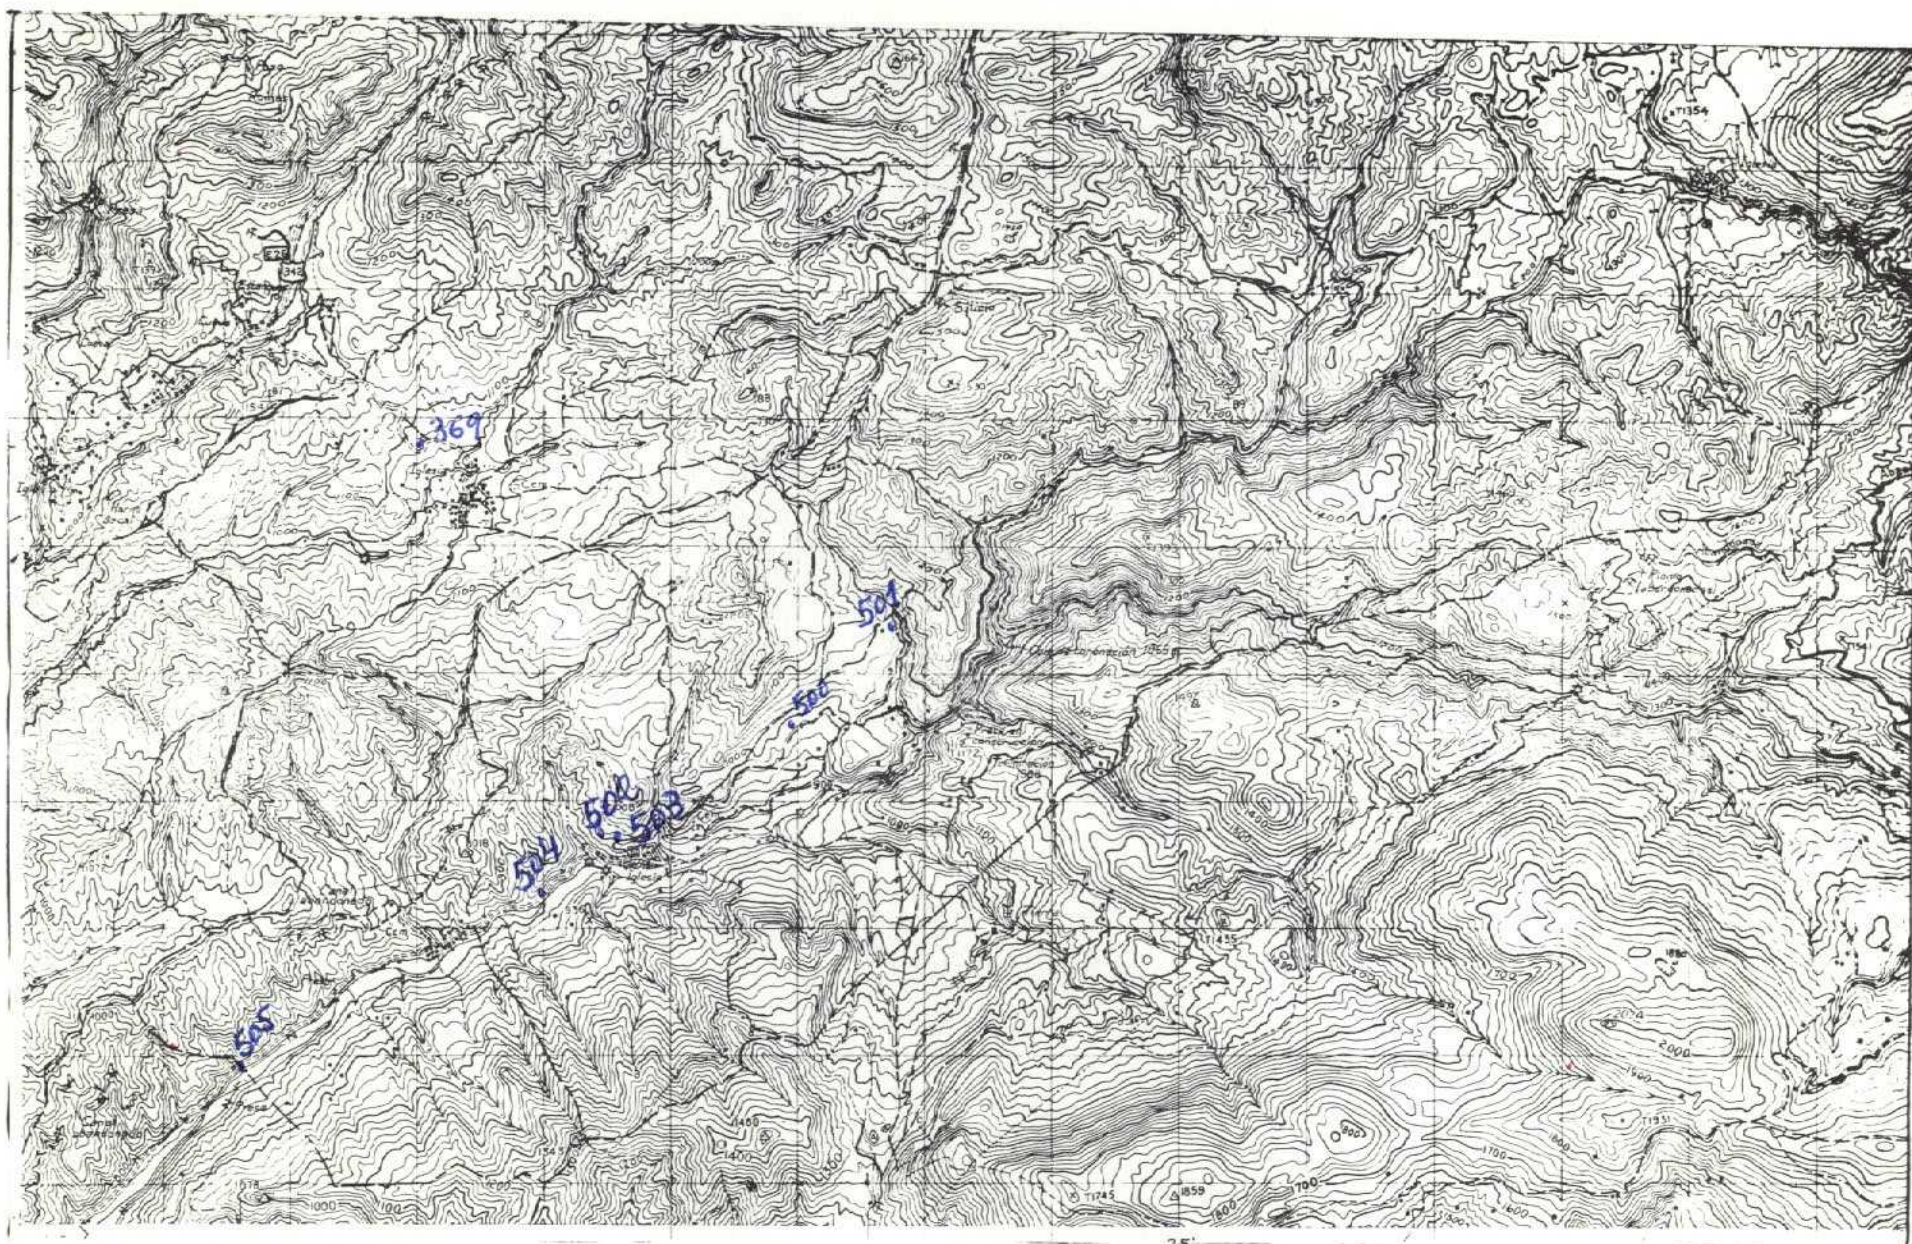

NUMERO DE LA HOJA 2041 CUADRANTE

4	1
2	2

DATOS A RELLENAR POR EL IGME									
Nº de la hoja 1:50.000					Nº del documento				
1	2	3	4	5	6	7	8	9	10
20	4	1	3	4	7	1	2		

DATOS A RELLENAR POR EL IGME																			
Recibido					Ref. Control					Perforado					Verificado				
71	72	73	74	75	76	77	78	79	80										
03	0	9	7	4															

DATOS A RELLENAR POR EL CONSULTOR									
CON NUMEROS									
NÚMERO DE LA ESTACION									
14	15	16	17	18	19	20	21	22	23
03	6	9							
05	0	0							
05	0	1							
05	0	2							
05	0	3							
05	0	4							
05	0	5							

CON UNOS EN CASO AFIRMATIVO									
MEDICION									
24	25	26	27	28	29	30	31	32	33

MUESTRAS									
34	35	36	37	38	39	40	41	42	43

PUNTOS DE INTERES SINGULAR									
44	45	46	47	48	49	50	51	52	53

TIPO DE TERR.									
54	55	56	57	58	59	60	61	62	63

EL CONSULTOR.- DEBERA MARCAR SOBRE EL MAPA, LAS ESTACIONES CON SU NUMERO DE REFERENCIA (EN AZUL) Y LOS CORTES REALIZADOS SOBRE EL TERRENO (EN ROJO). PARA UN CONTROL CORRECTO DE LA MARCHA DEL TRABAJO DE CAMPO EL CONSULTOR DEBERA ENVIAR ENTRE LOS DIAS 1 y 7 y 15 y 22 DE CADA MES ESTAS HOJAS AL INSTITUTO GEOLOGICO Y MINERO DE ESPAÑA, DIVISION DE GEOLOGIA, C/ RIOS ROSAS, 23 - MADRID - 3

DATOS A RELLENAR POR EL CONSULTOR									
CON UNOS EN CASO AFIRMATIVO									
MEDICION									
24	25	26	27	28	29	30	31	32	33

MUESTRAS									
34	35	36	37	38	39	40	41	42	43

PUNTOS DE INTERES SINGULAR									
44	45	46	47	48	49	50	51	52	53

TIPO DE TERR.									
54	55	56	57	58	59	60	61	62	63

EQUIPO DE RECEPCION DEL IGME


EL CONSULTOR

3-0111-79

Recepcion

Resultados

175

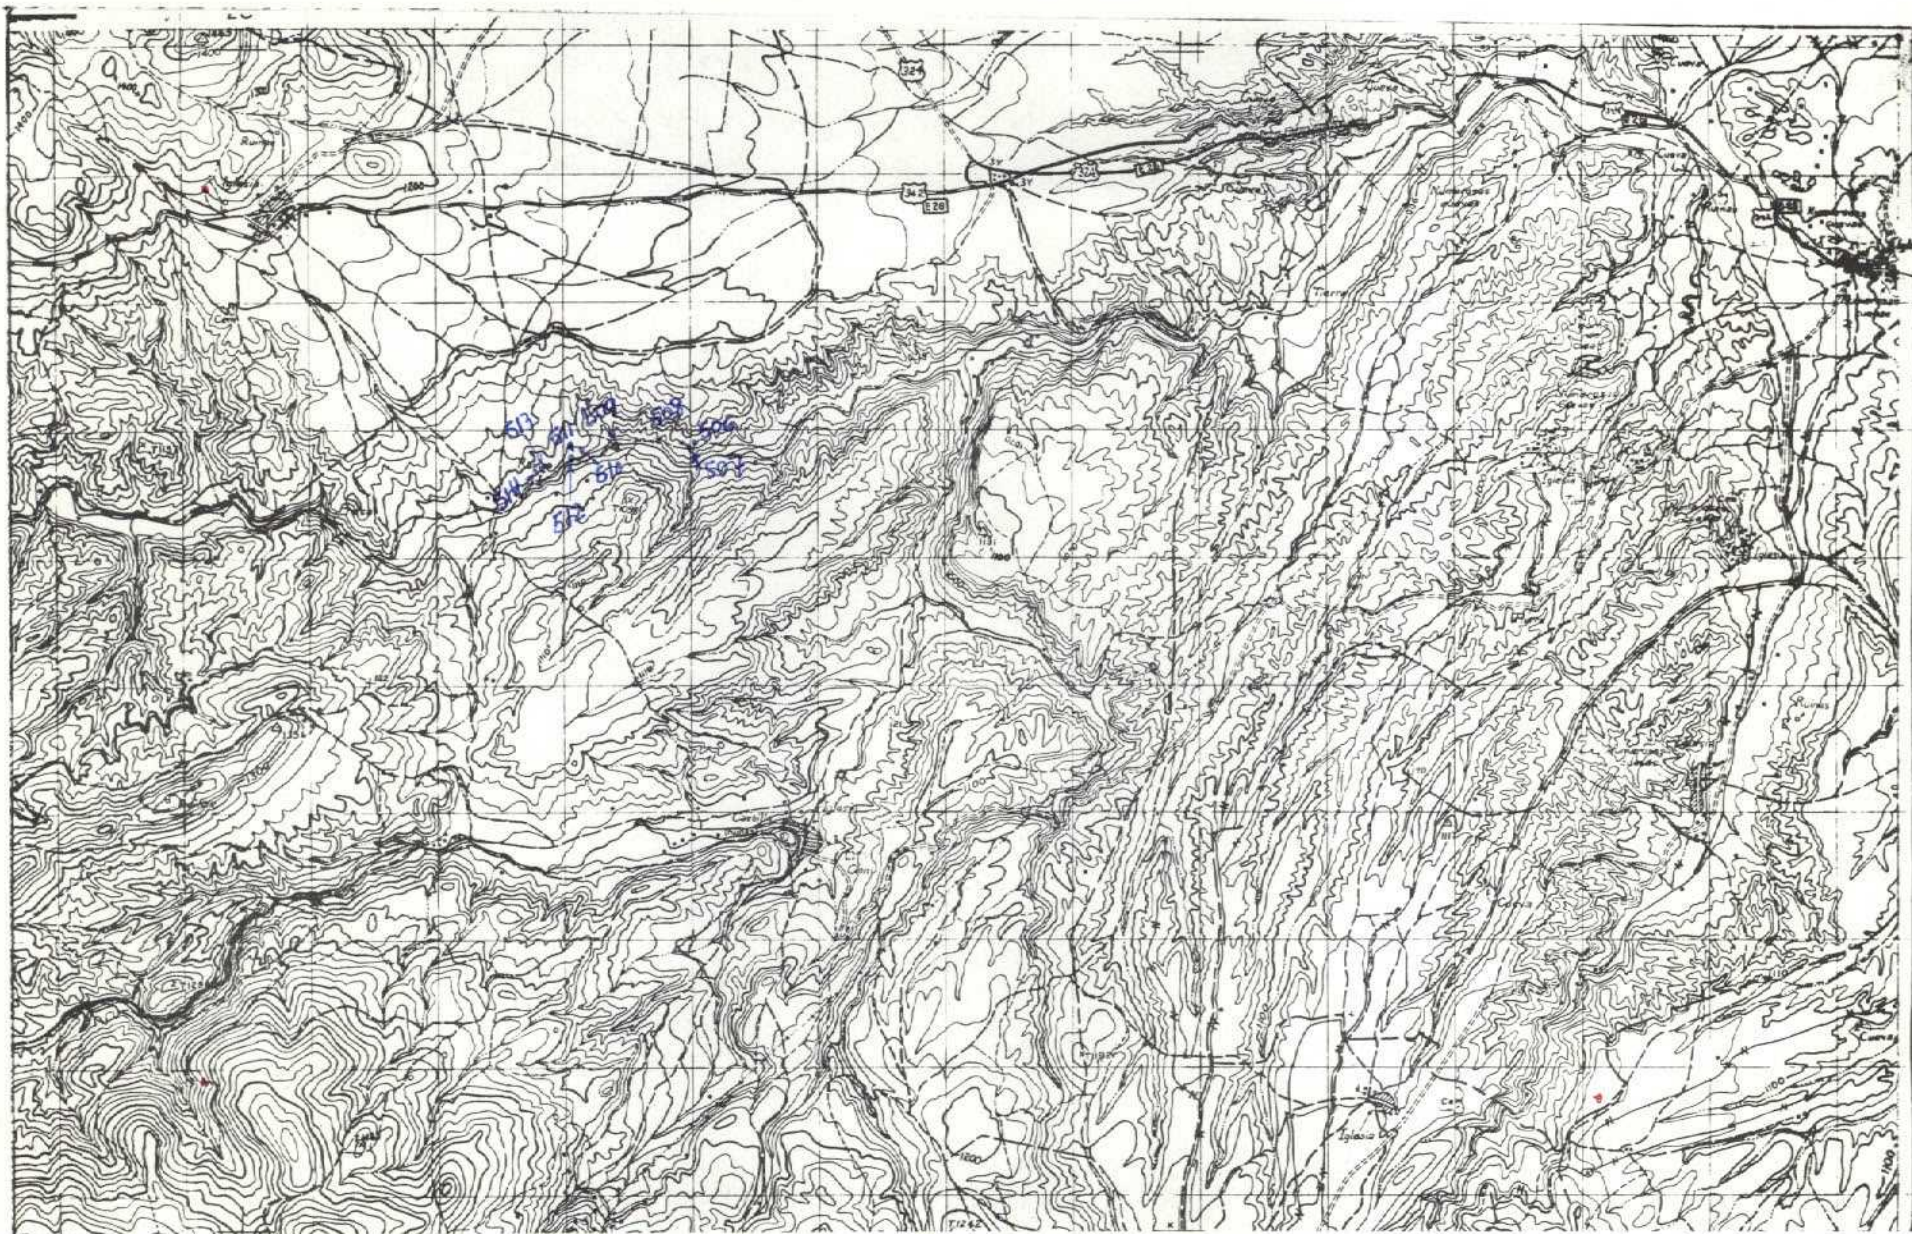

NUMERO DE LA HOJA 2041 CUADRANTE

4	1
3	2

DATOS A RELLENAR POR EL IGME									DATOS A RELLE POR EL CONSUL				DATOS A RELLENAR POR EL IGME																
Nº de la hoja 1:50.000				Cuadrante numero		Nº del documento			CONSULTA ESPECIAL QUE REALIZA LA ESTAD.				Recibido				Ref. Control				Perforado				Verificado				
1	2	3	4	5	6	7	8	9	10	11	12	13	14	15	16	17	18	19	20	21	22	23	24	25	26	27	28	29	30
2	0	4	1	1		W	6	0	5	I	B	F	N	O	3	0	9	7	4										

[illegible][illegible]

EL CONSULTOR.- DEBERA MARCAR SOBRE EL MAPA LAS ESTACIONES CON SU NUMERO DE REFERENCIA (EN AZUL) Y LOS CORTES REALIZADOS SOBRE EL TERRENO (EN ROJO).
PARA UN CONTROL CORRECTO DE LA MARCA DEL TRABAJO DE CAMPO EL CONSULTOR DEBERA ENVIAR ENTRE LOS DIAS 1 al 7 Y 15 al 22 DE CADA MES ESTAS HOJAS AL INSTITUTO GEOLOGICO Y MINERO DE ESPAÑA, DIVISION DE GEOLOGIA. C/ ROSAS, 23 - MADRID. 3.


EQUIPO DE RECEPCION
DEL IGME

EL CONSULTOR

2-VII-79

EL CONSTRUCTOR

Ilves Hake

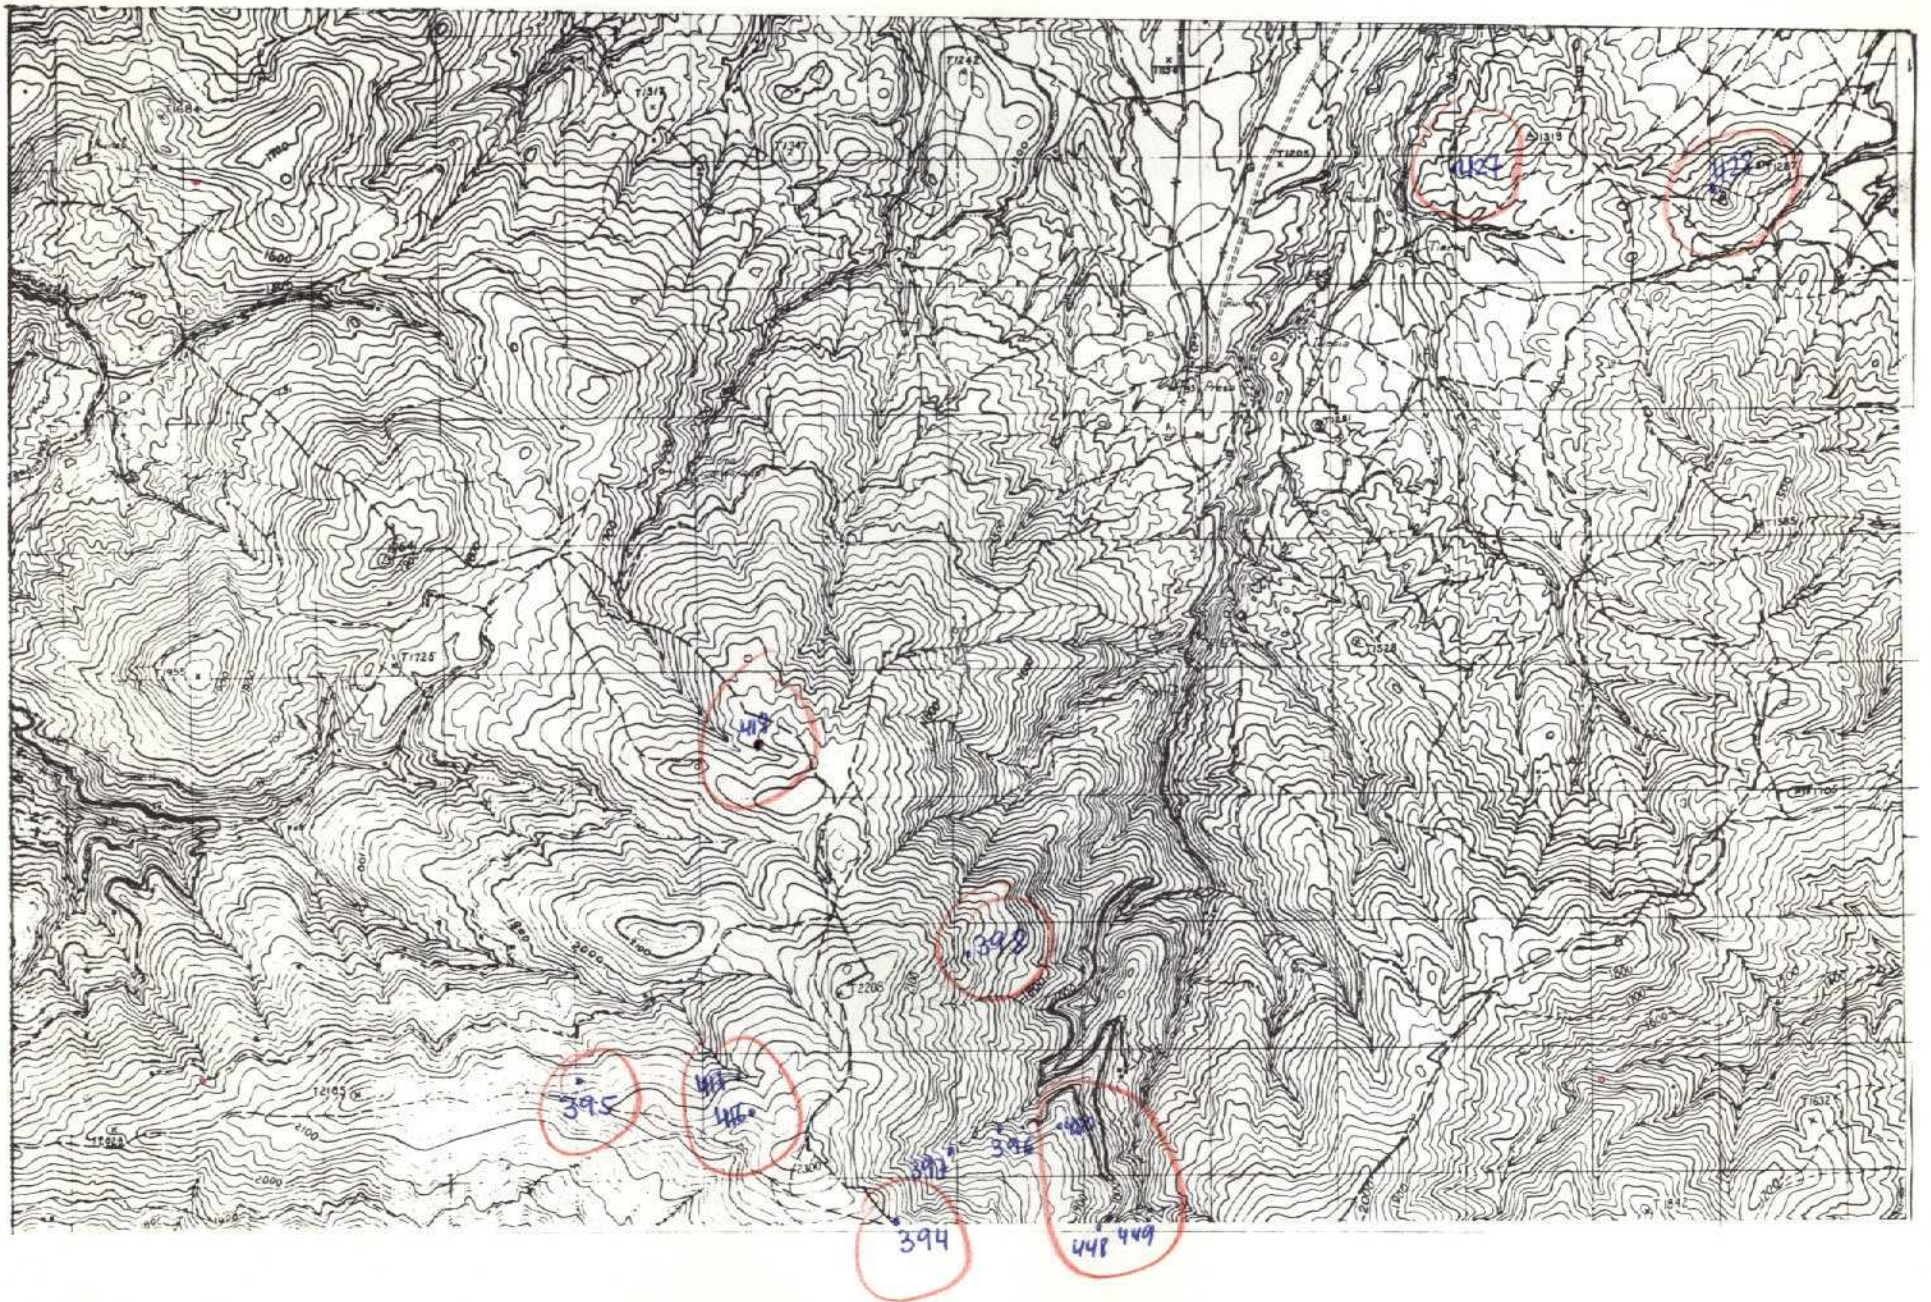

NUMERO DE LA HOJA 2041 CUADRANTE



DATOS A RELLENAR POR EL IGME									
Nº de la hoja 1:50.000					Nº del documento				
1	2	3	4	5	6	7	8	9	10
2	0	4	1	2	4	6	5	4	

DATOS A RELLENAR POR EL IGME									
Recibido		Ref. Control		Perforado		Verificado			
71	72	73	74	75	76	77	78	79	80
1	1	1	1	7	4				

DATOS A RELLENAR POR EL CONSULTOR																														
CON NUMEROS			CON UNOS EN CASO AFIRMATIVO																											
NUMERO DE LA ESTACION	Fecha			MEDICION		MUESTRAS										PUNTOS DE INTERES SINGULAR					TIPO DE TERR.									
	DIA	MES	AÑO	Rumbo	Buzama	Craquel	Fotogra	Petro l yk	Macrop.	Sedimen	Rayos X	Espectro	C 14	Ampliat	Microsc.	Mineralo	Tecton	Paleont.	Estrolog	Litológ		Paleoge	Hydrog	Económ	Perfora	Plutoni	Metamor	Sedime	Volcan	Indifer.
0394								1																						
0395								1																						
0398								1																						
0416								1																						
0417								1																						
0418								1																						
0427								1																						
0428								1																						
0448								1																						
0449								1																						
0450								1																						

EL CONSULTOR - DEBERA MARCAR SOBRE EL MAPA LAS ESTACIONES CON SU NUMERO DE REFERENCIA (EN AZUL) Y LOS CORTES REALIZADOS SOBRE EL TERRENO (EN ROJO).
PARA UN CONTROL CORRECTO DE LA MARCHA DEL TRABAJO DE CAMPO EL CONSULTOR DEBERA ENVIAR ENTRE LOS DIAS 1 y 7 y 15 y 22 DE CADA MES ESTAS HOJAS AL INSTITUTO GEOLOGICO Y MINERO DE ESPAÑA, DIVISION DE GEOLOGIA, C/ RIOS ROSAS, 23 - MADRID - 3.


DATOS A RELLENAR POR EL CONSULTOR																																						
CON NUMEROS			CON UNOS EN CASO AFIRMATIVO																																			
NUMERO DE LA ESTACION	Fecha			MEDICION		MUESTRAS										PUNTOS DE INTERES SINGULAR					TIPO DE TERR.																	
	DIA	MES	AÑO	Rumbo	Buzama	Craquel	Fotogra	Petro l yk	Macrop.	Sedimen	Rayos X	Espectro	C 14	Ampliat	Microsc.	Mineralo	Tecton	Paleont.	Estrolog	Litológ		Paleoge	Hydrog	Económ	Perfora	Plutoni	Metamor	Sedime	Volcan	Indifer.								
14	15	16	17	18	19	20	21	22	23	24	25	26	27	28	29	30	31	32	33	34	35	36	37	38	39	40	41	42	43	44	45	46	47	48	49	50	51	52

EQUIPO DE RECEPCION DEL IGME

6-XI-74
Mue

EL CONSULTOR

Los Hales

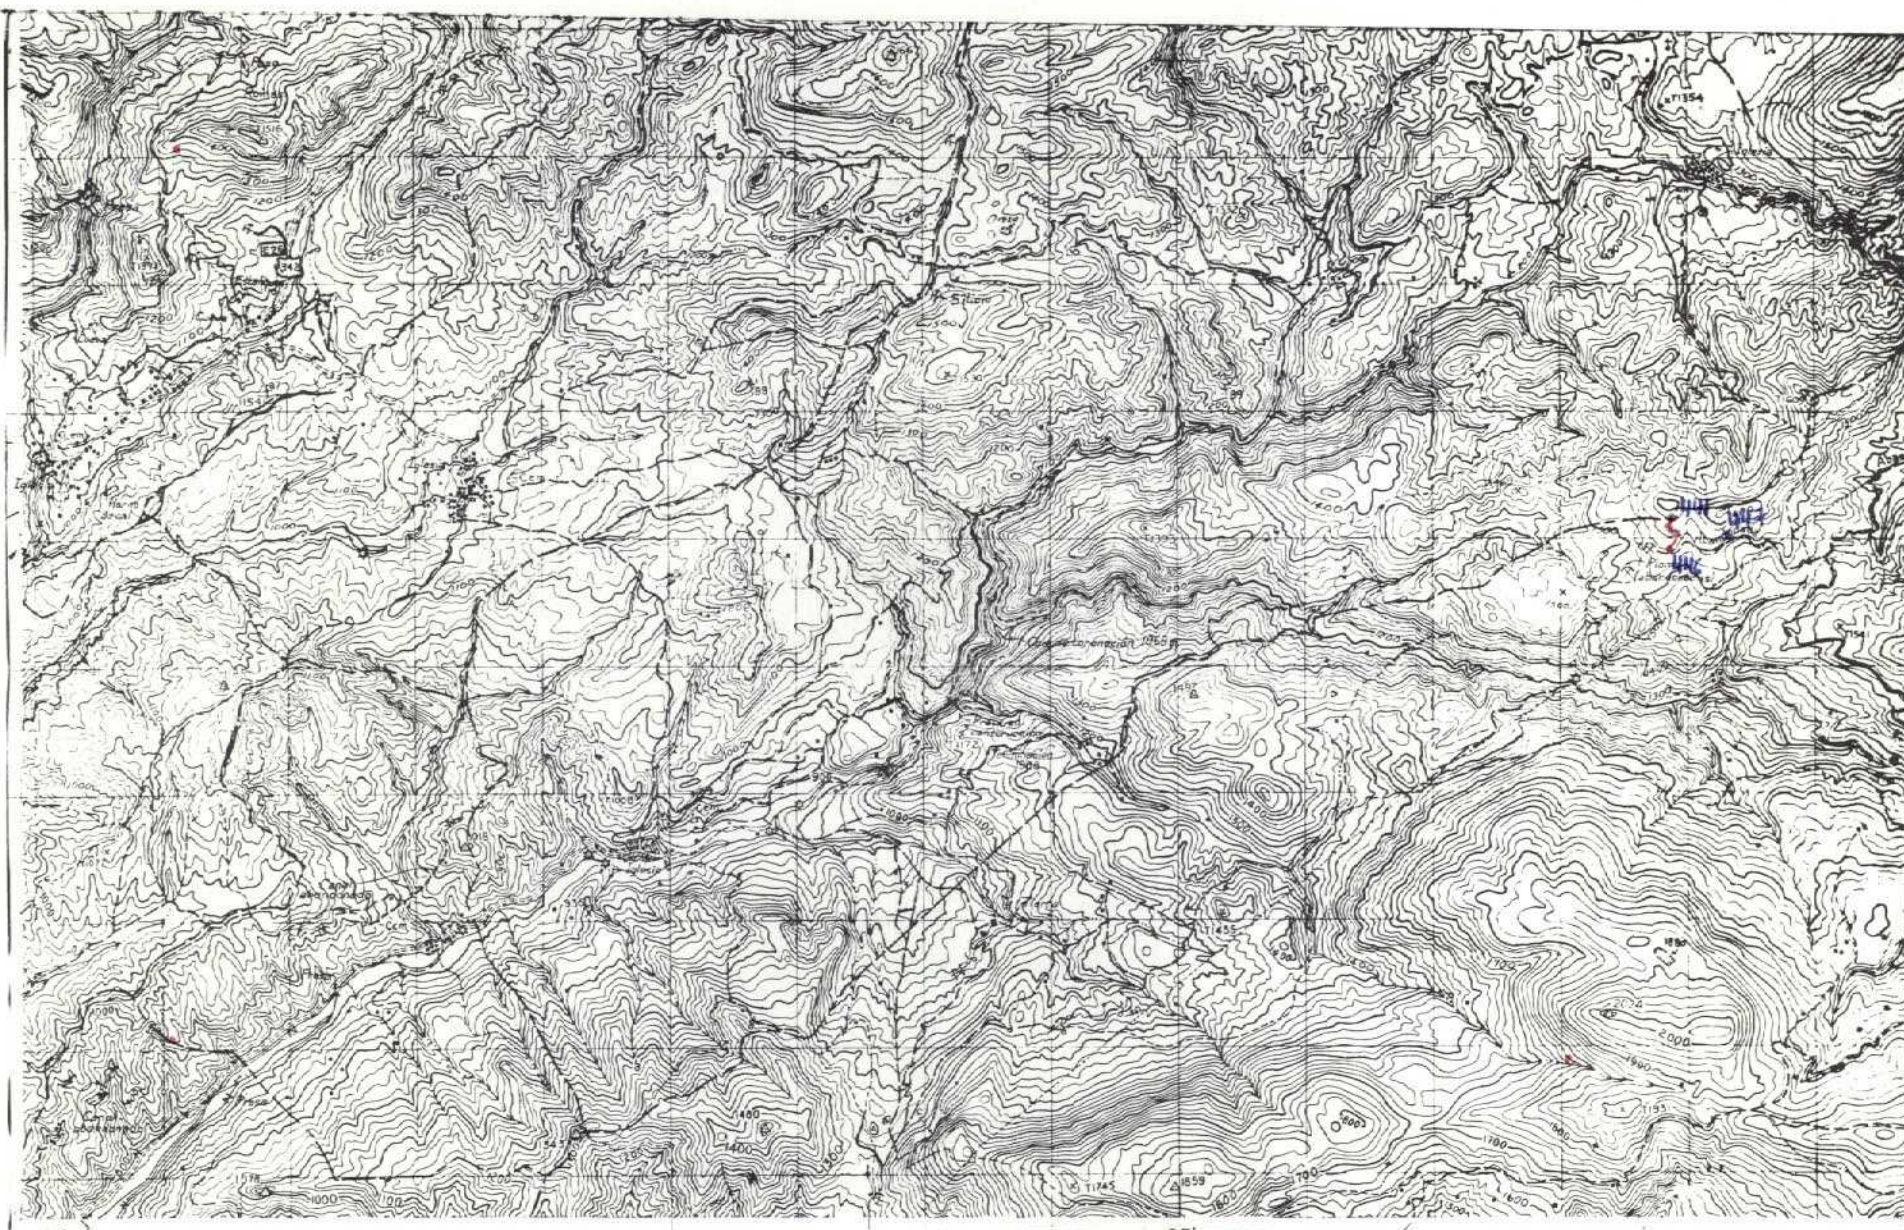

NUMERO DE LA HOJA 204/ CUADRANTE

4	1
3	2

DATOS A RELLENAR POR EL IGME									DATOS A RELLENAR POR EL IGME						DATOS A RELLENAR POR EL IGME									
Nº de la hoja 1:50,000				Cuadrante número	Nº del documento				CONSULTA ESPECIAL QUE REALIZA LA ESTACIÓN	Recibido			Ref. Control			Perforado				Verificado				
1	2	3	4	5	6	7	8	9	10	11	12	13	14	15	16	17	18	19	20	21	22	23		
2	0	4	1	3	W	F	1	3	I	B	F	N	1	1	1	7	4							

[illegible]


EL CONSULTOR – DEBERA MARCAR SOBRE EL MAPA, LAS ESTACIONES CON SU NUMERO DE REFERENCIA (EN AZUL) Y LOS CORTES REALIZADOS SOBRE EL TERRENO (EN ROJO).
PARA UN CONTROL CORRECTO DE LA MARCHA DEL TRABAJO DE CAMPO EL CONSULTOR DEBERA ENVIAR ENTRE LOS DIAS 1 al 7 y 15 al 22 DE CADA MES ESTAS HOJAS AL INSTITUTO GEOLOGICO Y MINERO DE ESPAÑA, DIVISION DE GEOLOGIA. C/ RIOS ROSAS, 23 – MADRID - 3.

[illegible]EQUIPO DE RECEPCION
DEL IGME

EL CONSULTOR

6-X1-74
Wm

Her Hobbes

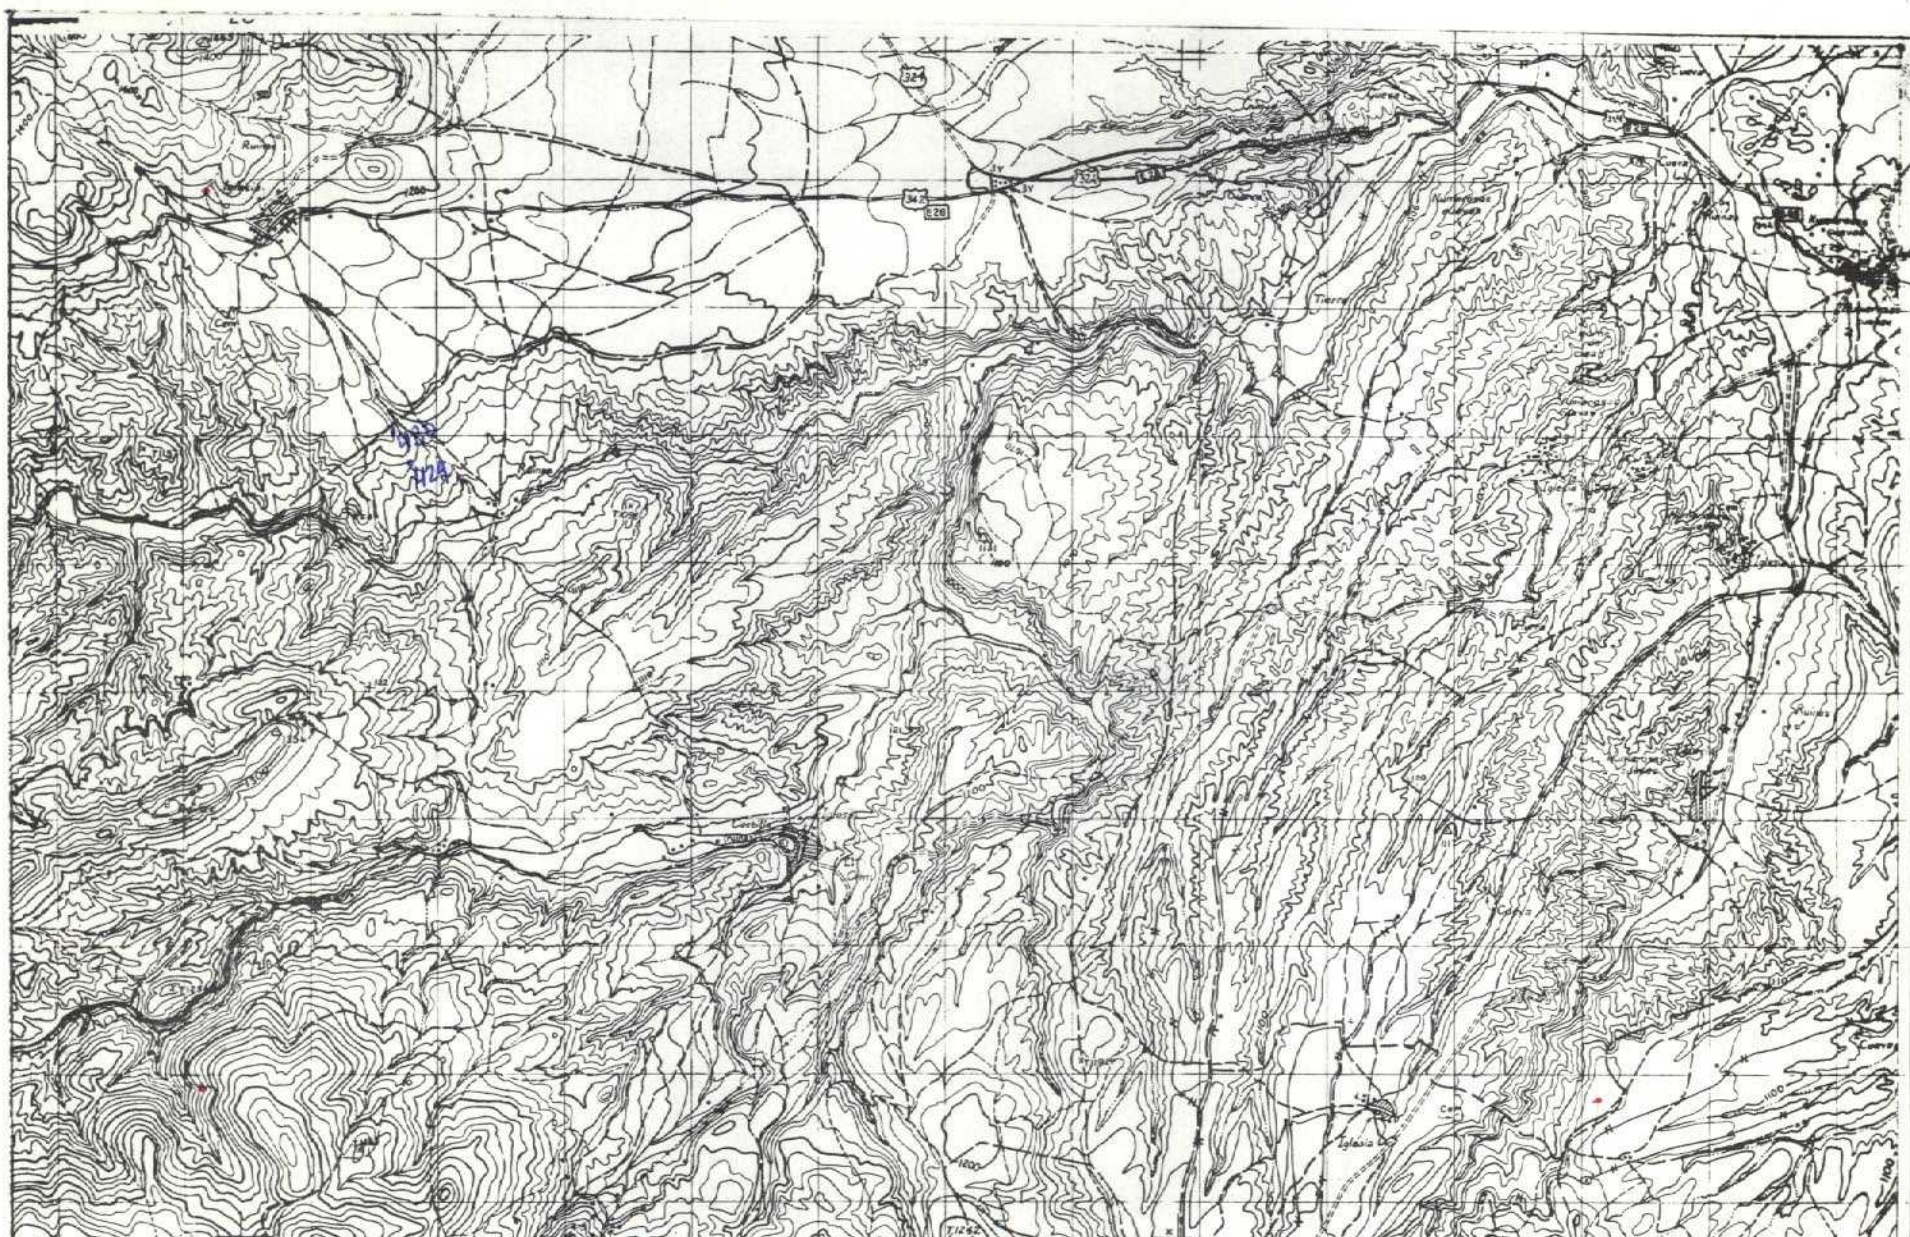

NUMERO DE LA HOJA 2041 CUADRANTE

4	
3	2

DATOS A RELLENAR POR EL IGME										DATOS A RELLENAR POR EL IGME				DATOS A RELLENAR POR EL IGME															
Nº de la hoja		Cuadrante		Nº del documento		CONSULTA ESPECIAL QUE REALIZA LA ESTIMO		Recibido				Ref. Control		Perforado				Verificado											
1:50.000		Número																											
1	2	3	4	5	6	7	8	9	10	11	12	13	14	15	16	17	18	19	20										
2	0	4	1	1	W	6	0	1	I	B	F	N	1	1	1	1	7	4											

[illegible]

DATOS A RELLENAR POR EL CONSULTOR																																						
CON NUMEROS										CON UNOS EN CASO AFIRMATIVO																												
NUMERO DE LA ESTACION		Fecha						MUESTRAS													PUNTOS DE INTERES SINGUL						TIPO DE TERR											
		DIA	MES	ANO	Rumbo	MEDICION	Barra	Gravim	Fotografia	Petrolog	Macrosc	Microscop	Sediment	Ropa X	Espectro	C 14	Analisis	Quimica	Termica	Alfabetico	Microfot	Oficio	Mineralog	Tectonico	Paleont	Ecologia	Litologia	Paleoge	Hidroge	Econom	Formacion	Plutoni	Metamo	Sedime	Volcani	Indifer		
14	15	16	17	18	19	20	21	22	23	24	25	26	27	28	29	30	31	32	33	34	35	36	37	38	39	40	41	42	43	44	45	46	47	48	49	50	51	52


EL CONSULTOR.— DEBERÁ MARCAR SOBRE EL MAPA: LAS ESTACIONES CON SU NUMERO DE REFERENCIA (EN AZUL) Y LOS CORTES REALIZADOS SOBRE EL TERRENO (EN ROJO).
PARA UN CONTROL CORRECTO DE LA MARCHA DEL TRABAJO DE CAMPO EL CONSULTOR DEBERÁ ENVIAR ENTRE LOS DIAS 1.º Y 15.º DE CADA MES ESTAS HOJAS AL INSTITUTO GEOLOGICO Y MINERO DE ESPAÑA, DIVISION DE GEOLOGIA, C/ RIOS ROSAS 23.— MADRID -3.

EQUIPO DE RECEPCION
DEL IGME

EL CONSULTOR

G-X1-74

EL CONSULTOR

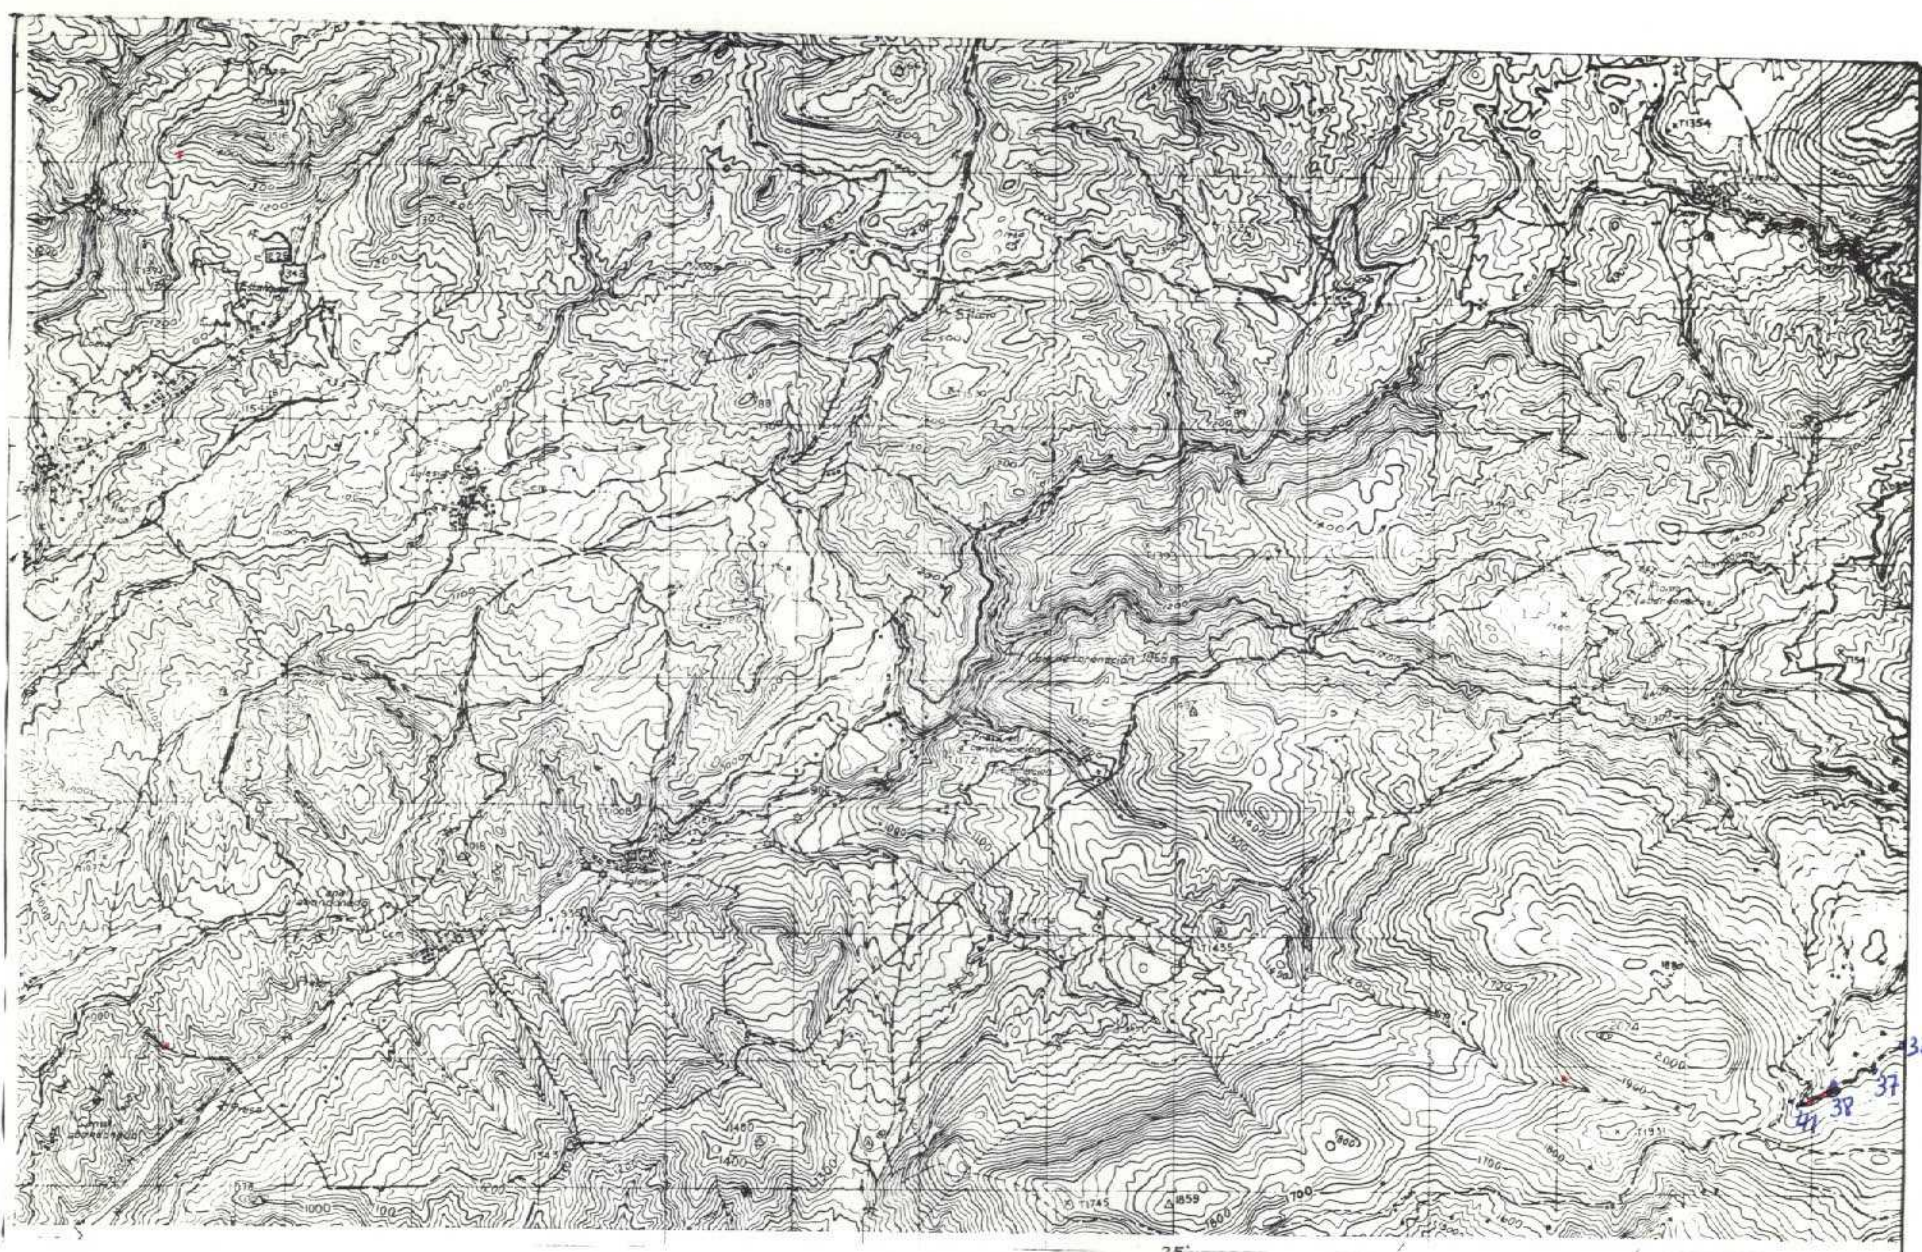

NUMERO DE LA HOJA 204/ CUADRANTE

4	1
3	2

DATOS A RELLENAR POR EL IGME										DATOS A RELLENAR POR EL IGME										DATOS A RELLENAR POR EL IGME										
Nº de la hoja 1:50.000					Nº del documento					CONSULTA ESPECIAL QUE REALIZA LA ESTACIÓN	Recibido					Ref. Control					Perforado					Verificado				
1	2	3	4	5	6	7	8	9	10	11	12	13	71	72	73	74	75	76	77	78	79	80								
2	0	4	1	3	4	7	0	1	1	8	6	6	1	1	1	1	7	4												

[illegible]


EL CONSULTOR.- DEBERA MARCAR SOBRE EL MAPA LAS ESTACIONES CON SU NUMERO DE REFERENCIA (EN AZUL) Y LOS CORTES REALIZADOS SOBRE EL TERRENO (EN ROJO).
PARA UN CONTROL CORRECTO DE LA MARCHA DEL TRABAJO DE CAMPO EL CONSULTOR DEBERA ENVIAR ENTRE LOS DIAS 1 al 7 y 15 al 22 DE CADA MES ESTAS HOJAS AL INSTITUTO GEOLOGICO Y MINERO DE ESPAÑA, DIVISION DE GEOLOGIA C/ RIOS ROSAS, 23 - MADRID - 3.

[illegible]EQUIPO DE RECEPCION
DEL IGME

EL CONSULTOR

6-X1-79

19.7.1

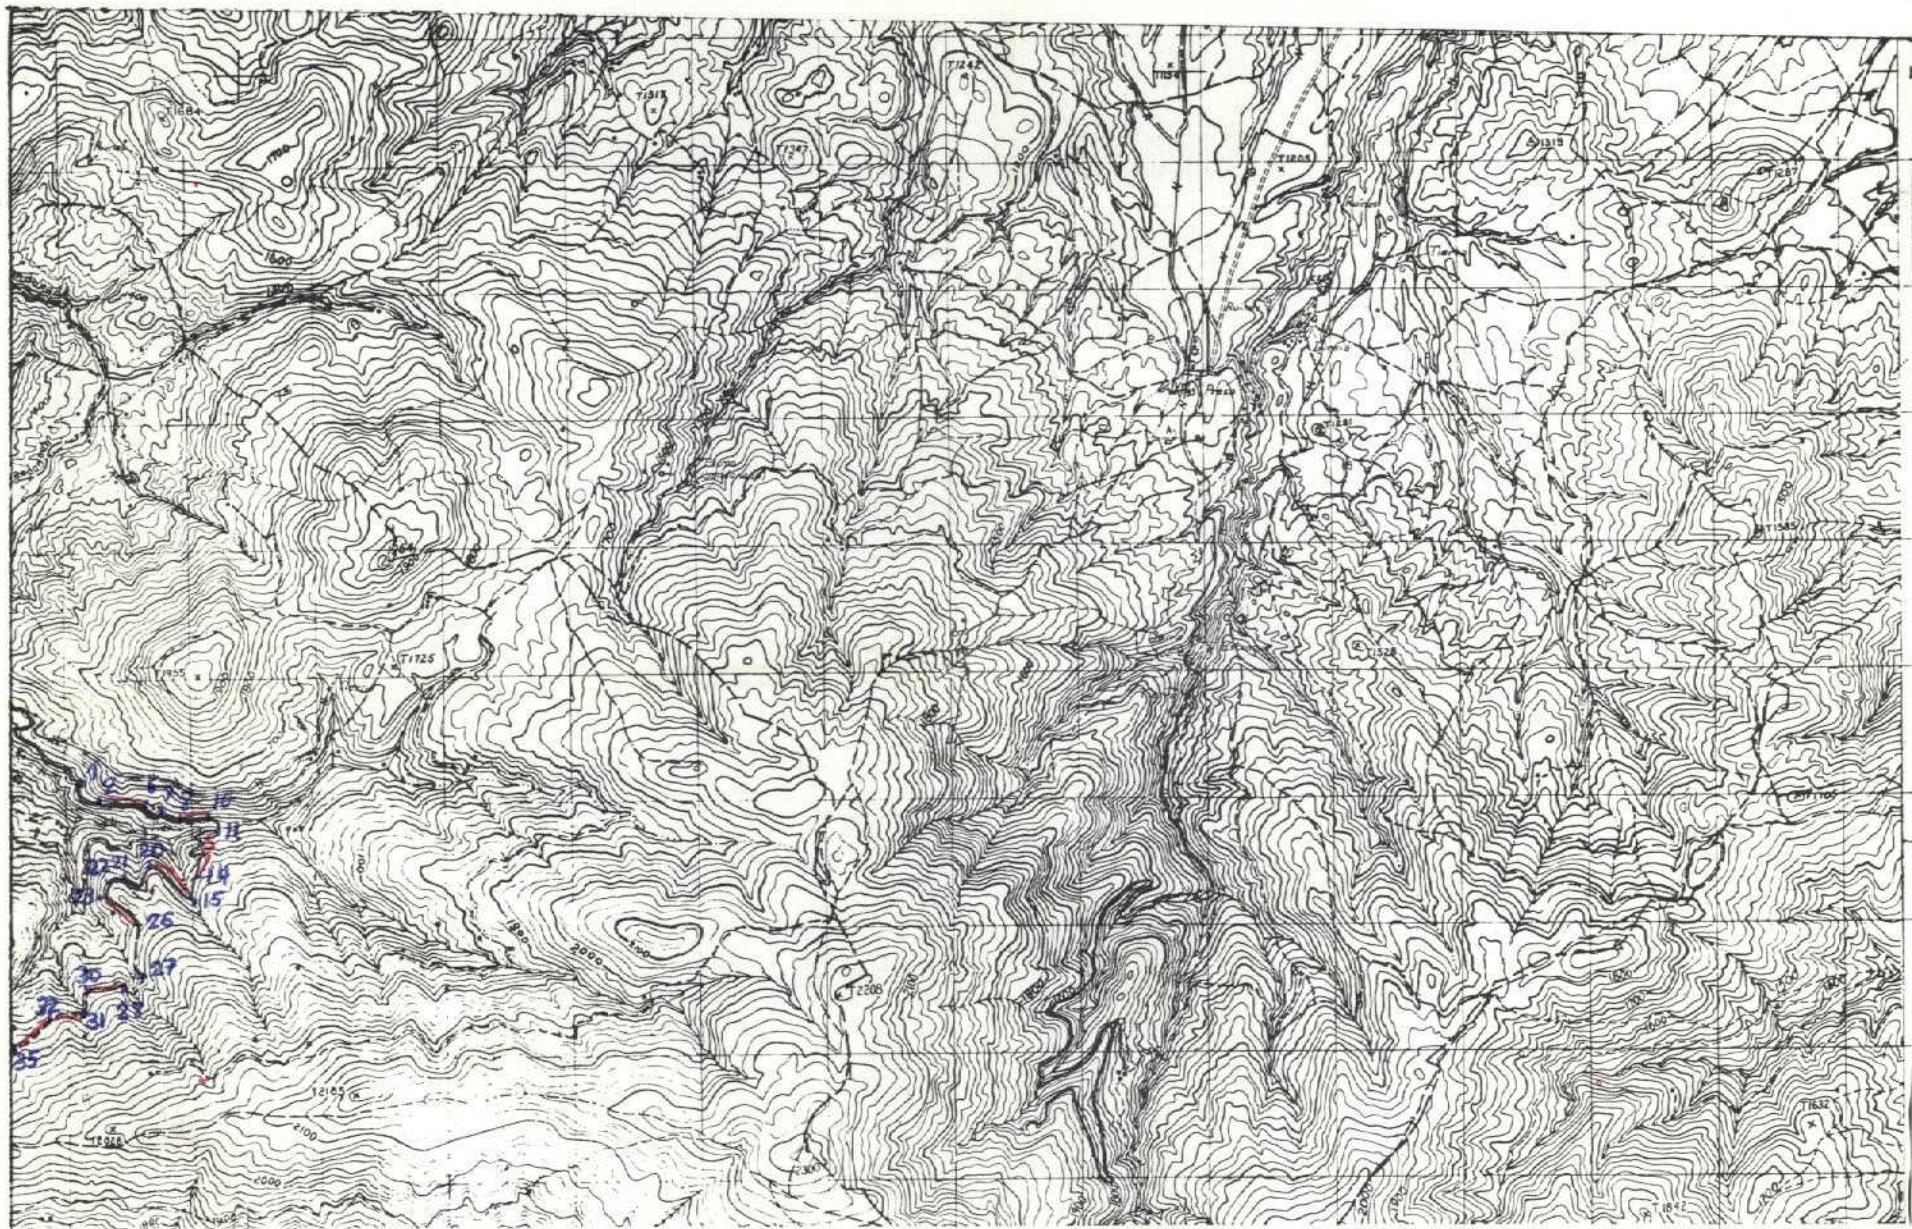

NUMERO DE LA HOJA 2041 CUADRANTE


4	1
3	2

DATOS A RELLENAR POR EL IGME									
Nº de la hoja 1:50.000					Nº del documento				
1	2	3	4	5	6	7	8	9	
2041	2	4	6	6	9				

DATOS A RELLENAR POR EL CONSULTOR			
CONSULT	ESPECIAL	QUE REAL	LA ESTAC
10	11	12	13
10	11	12	13

DATOS A RELLENAR POR EL IGME															
Recibido				Ref. Control				Perforado				Verificado			
71	72	73	74	75	76	77	78	79	80						
1	1	1	1	2	4										

DATOS A RELLENAR POR EL CONSULTOR	
CON NUMEROS										CON UNOS EN CASO AFIRMATIVO	
Numero DE LA ESTACION										Fecha										MEDICION										MUESTRAS										PUNTOS DE INTERES SINGULAR										TIPO DE TERR	
</	

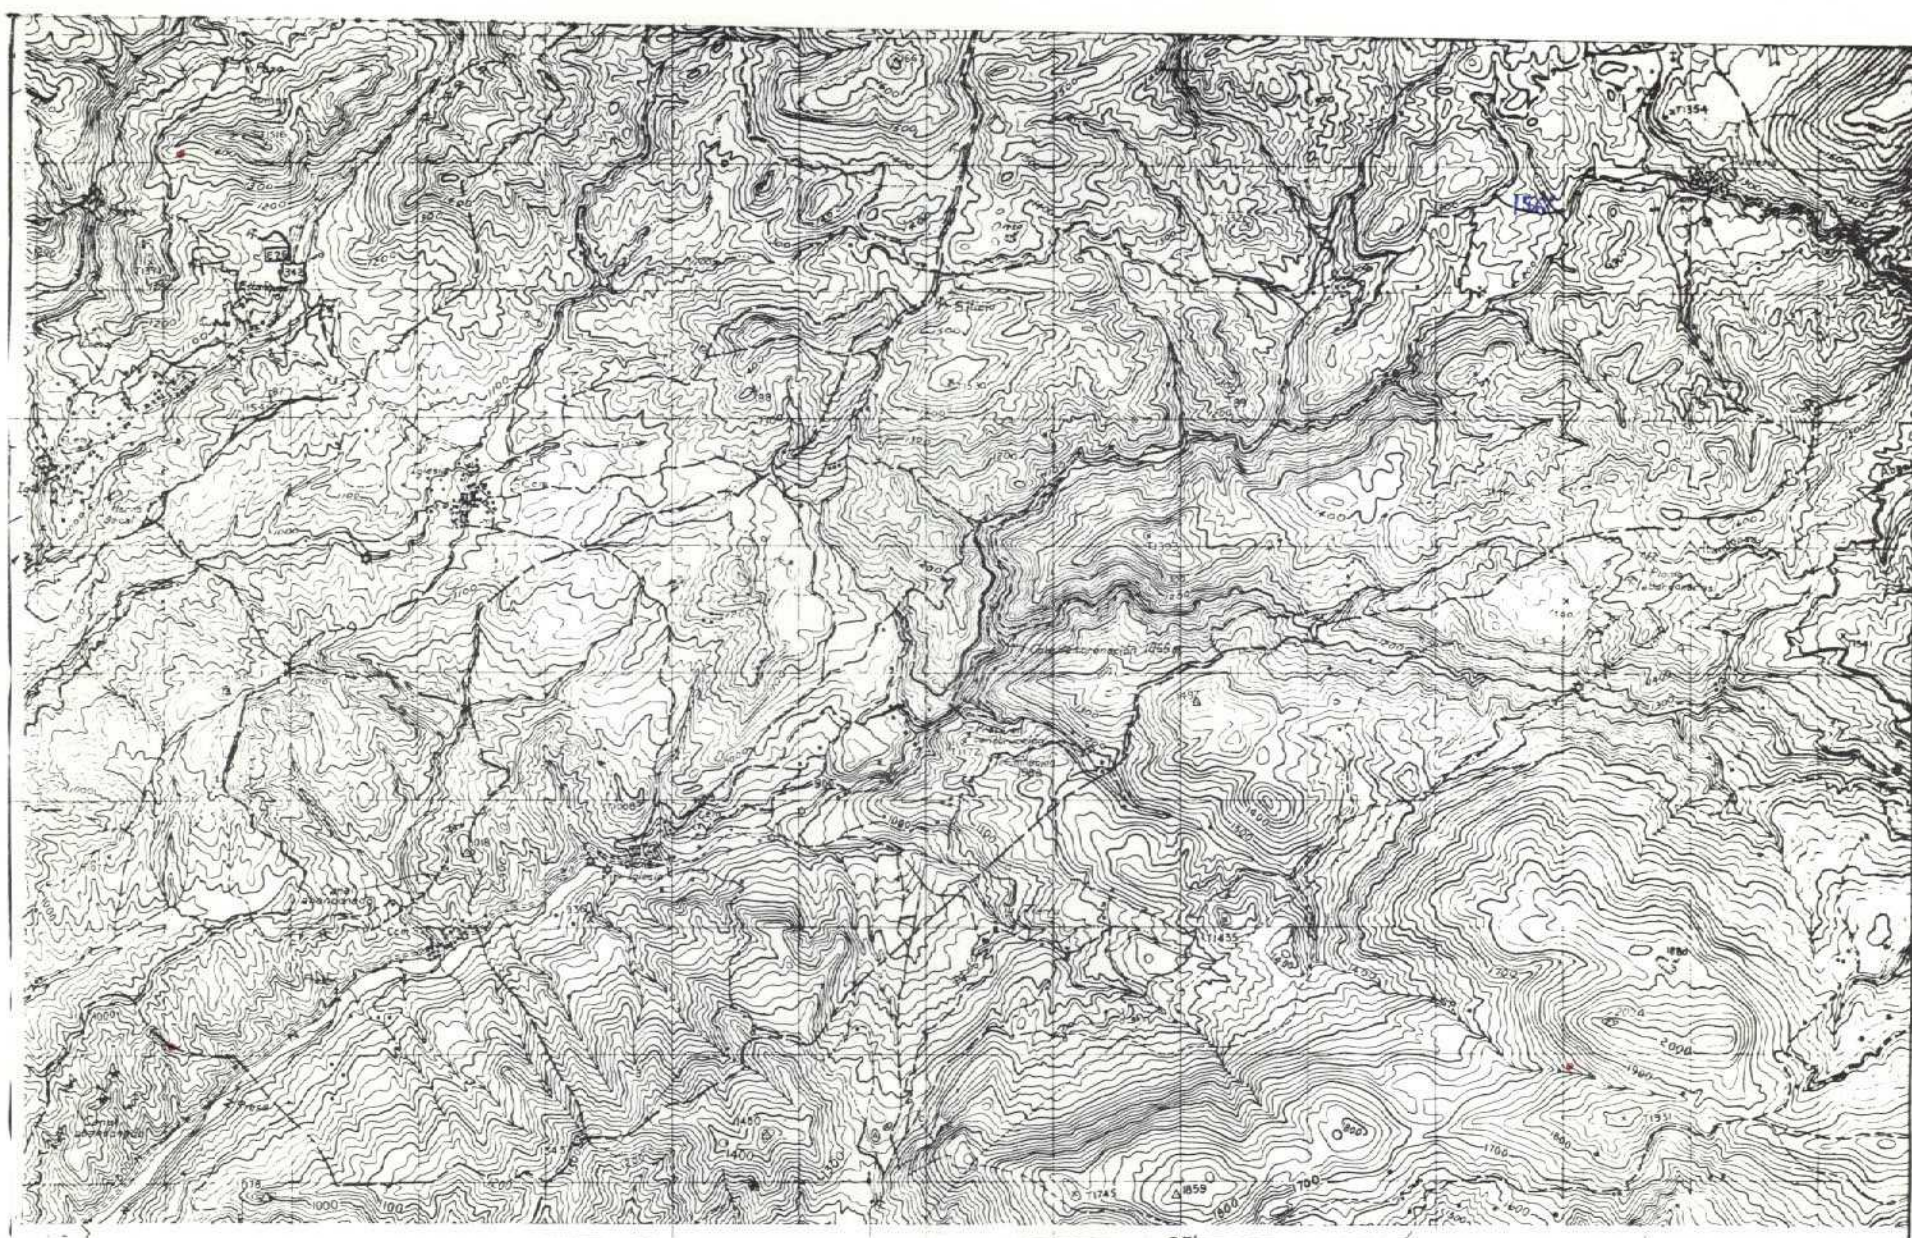

NUMERO DE LA HOJA 2041 CUADRANTE

4	1
3	2

DATOS A RELLENAR POR EL IGME										DATOS A RELLENAR POR EL IGME														
Nº de la hoja 1:50.000					Nº del documento					CONSULT	Ref. Control												Perforado	Verificado
1:50.000										CONSULT														
1 2 3 4 5 6 7 8 9					10 11 12 13					CONSULT	71 72 73 74 75 76 77 78 79 80													
20413W710					IBFN					CONSULT														

[illegible]


DATOS A RELLENAR POR EL CONSULTOR																																						
CON NUMEROS							CON UNOS EN CASO AFIRMATIVO																															
NUMERO DE LA ESTACION		Fecha DIA MES AÑO						MEDICION		MUESTRAS										PUNTOS DE INTERES SINGUL						TIPO DE TERR												
								Rumbo	Barom.	Gravim.	Peralt.	Macrop.	Microbal.	Sediment.	Wegm. x	Ensayo	C 14	Analisis quimico	Microsc.	Microsc.	Orica	Gravim.	Mineral.	Tecton.	Paleont.	Estratig.	Litol.	Paleog.	Hydrog.	Ecosist.	Geomor.	Patente	Puntal.	Matam.	Sedim.	Volcan.	Indic.	
14	15	16	17	18	19	20	21	22	23	24	25	26	27	28	29	30	31	32	33	34	35	36	37	38	39	40	41	42	43	44	45	46	47	48	49	50	51	52

EL CONSULTOR- DEBERA MARCAR SOBRE EL MAPA LAS ESTACIONES CON SU NUMERO DE REFERENCIA (EN AZUL) Y LOS CORTES REALIZADOS SOBRE EL TERRENO (EN ROJO).
PARA UN CONTROL CORRECTO DE LA MARCA DEL TRABAJO DE CAMPO EL CONSULTOR DEBERA ENVIAR ENTRE LOS DIAS 1 al 7 y 15 al 22 DE CADA MES ESTAS HOJAS AL INSTITUTO GEOLOGICO Y MINERO DE ESPAÑA, DIVISION DE GEOLOGIA. C/ RÍOS ROSAS, 23 - MADRID - 3

EQUIPO DE RECEPCION
DEL IGME

EL CONSULTOR

4-III-75 Colles

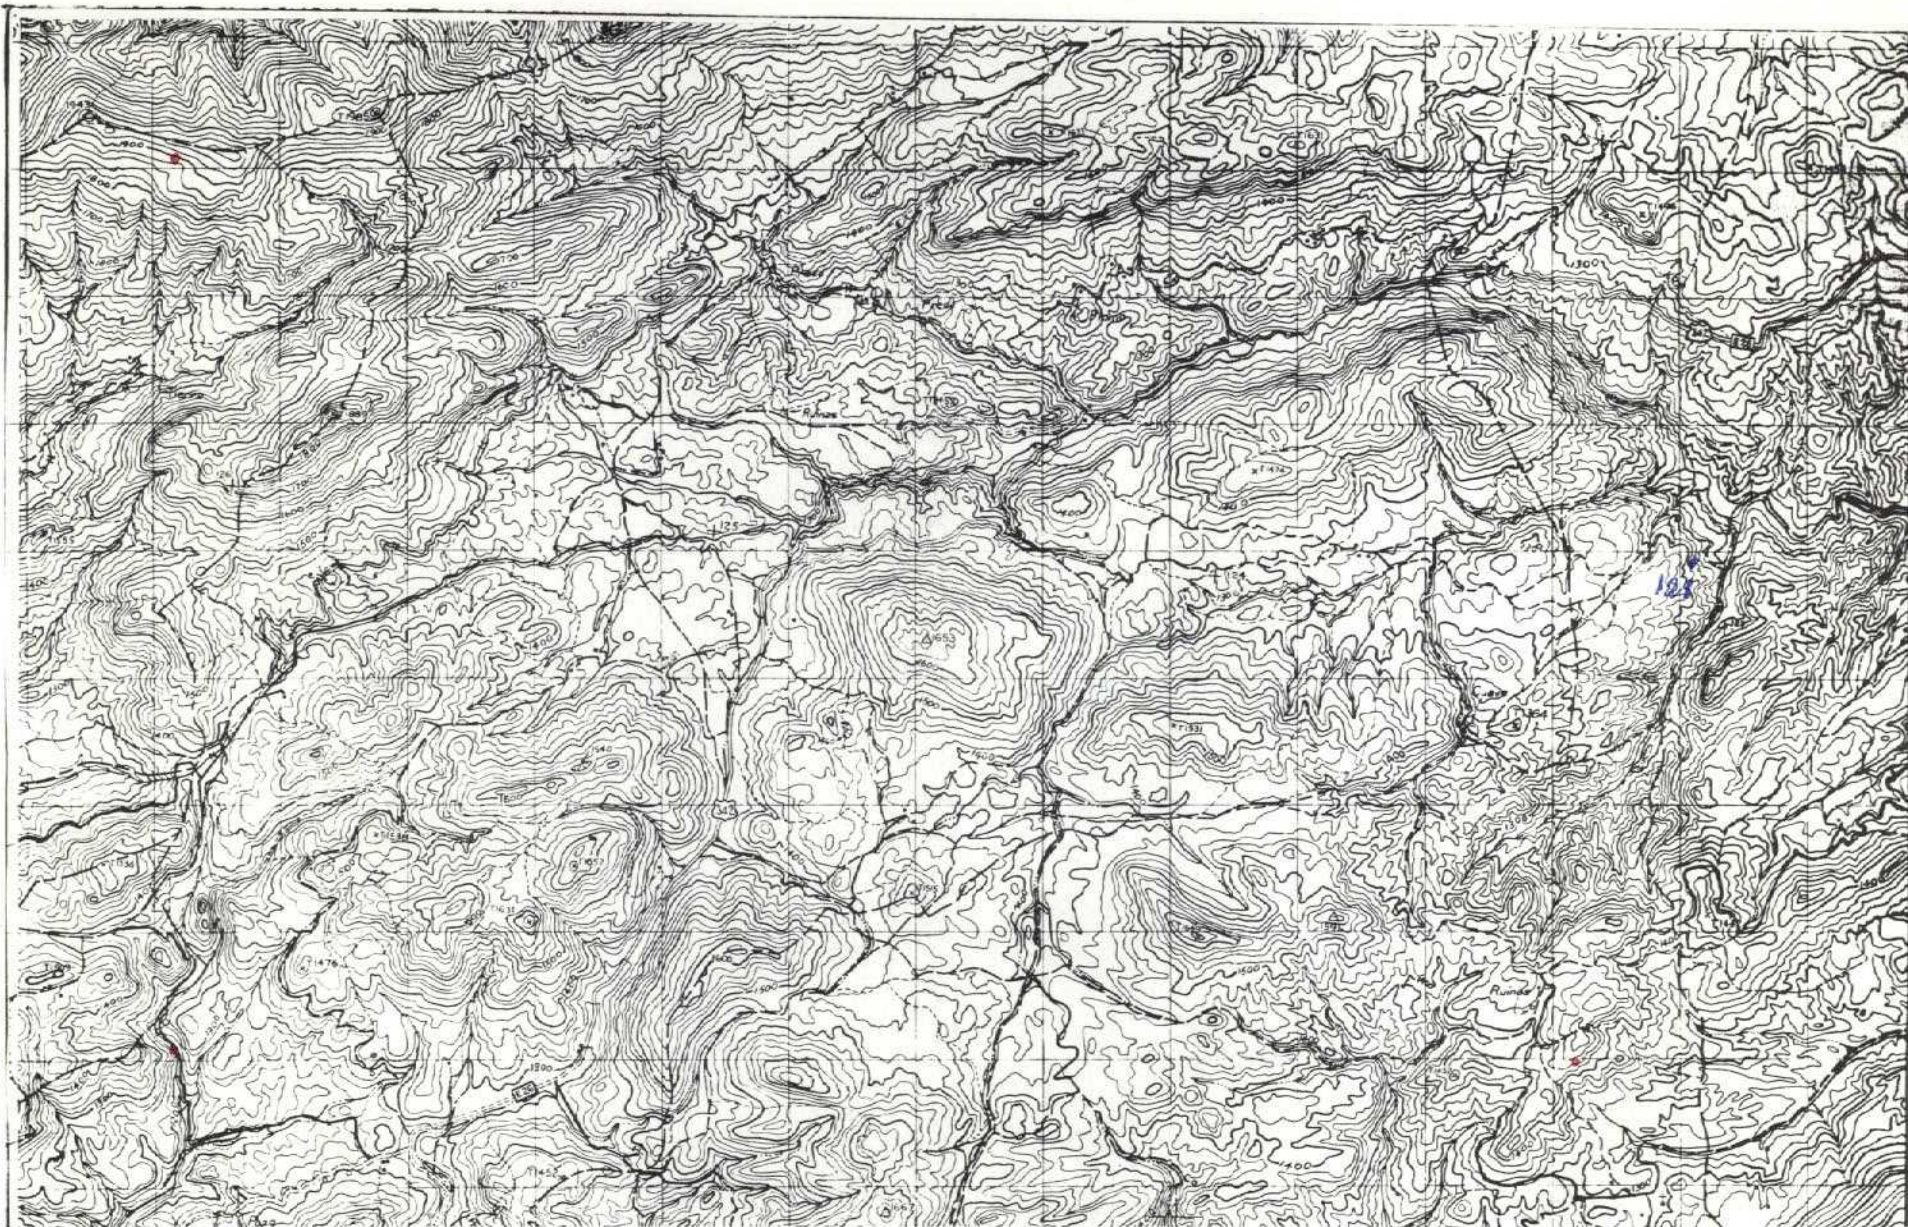

NUMERO DE LA HOJA 2041 CUADRANTE

1	2
3	4

DATOS A RELLENAR POR EL IGME									
Nº de la hoja 1:50.000					Nº del documento				
1	2	3	4	5	6	7	8	9	10
2041	4	W	7	5	7				

DATOS A RELLENAR POR EL IGME									
Recibido	Ref. Control	Perforado	Verificado						
71	72	73	74	75	76	77	78	79	80

DATOS A RELLENAR POR EL IGME			
CONSULTA	ESPECIAL	QUE REA	LA ESTAC
10	11	12	13
IB	FN		

DATOS A RELLENAR POR EL CONSULTOR	
CON NUMEROS										CON UNOS EN CASO AFIRMATIVO	
NUMERO DE LA ESTACION	Fecha			MEDICION										MUESTRAS										PUNTOS DE INTERES SINGULAR										TIPO DE TERR.																	
	DIA	MES	AÑO	Rumbo	Buzam.	Croquis	Paleogeol.	Macrop.	Microscop.	Sedimen.	Rayos X	Espectro	C 14	Químico	Yemas	Microsc.	Óxidos	Mineralo.	Tectón.	Paleont.	Estreolig.	Litológ.	Paleogeol.	Hidroge.	Económ.	Alfombr.	Plantas	Metamorf.	Sedimen.	Volcanic.	Indifer.																				
0121	18	19	20	21	22	23	24	25	26	27	28	29	30	31	32	33	34	35	36	37	38	39	40	41	42	43	44	45	46	47	48	49	50	51	52																


DATOS A RELLENAR POR EL CONSULTOR	
CON NUMEROS										CON UNOS EN CASO AFIRMATIVO	
NUMERO DE LA ESTACION	Fecha			MEDICION										MUESTRAS										PUNTOS DE INTERES SINGULAR										TIPO DE TERR.																	
	DIA	MES	AÑO	Rumbo	Buzam.	Croquis	Paleogeol.	Macrop.	Microscop.	Sedimen.	Rayos X	Espectro	C 14	Químico	Yemas	Microsc.	Óxidos	Mineralo.	Tectón.	Paleont.	Estreolig.	Litológ.	Paleogeol.	Hidroge.	Económ.	Alfombr.	Plantas	Metamorf.	Sedimen.	Volcanic.	Indifer.																				
	14	15	16	17	18	19	20	21	22	23	24	25	26	27	28	29	30	31	32	33	34	35	36	37	38	39	40	41	42	43	44	45	46	47	48	49	50	51	52												

EL CONSULTOR - DEBERA MARCAR SOBRE EL MAPA LAS ESTACIONES CON SU NUMERO DE REFERENCIA (EN AZUL) Y LOS CORTES REALIZADOS SOBRE EL TERRENO (EN ROJO).
PARA UN CONTROL CORRECTO DE LA MARCHA DEL TRABAJO DE CAMPO EL CONSULTOR DEBERA ENVIAR ENTRE LOS DIAS 1 al 7 y 15 al 22 DE CADA MES ESTAS HOJAS AL INSTITUTO GEOLOGICO Y MINERO DE ESPAÑA, DIVISION DE GEOLOGIA, C/RIOS ROSAS 23 - MADRID - 3.

EQUIPO DE RECEPCION DEL IGME

EL CONSULTOR

4-11-71
Hollera

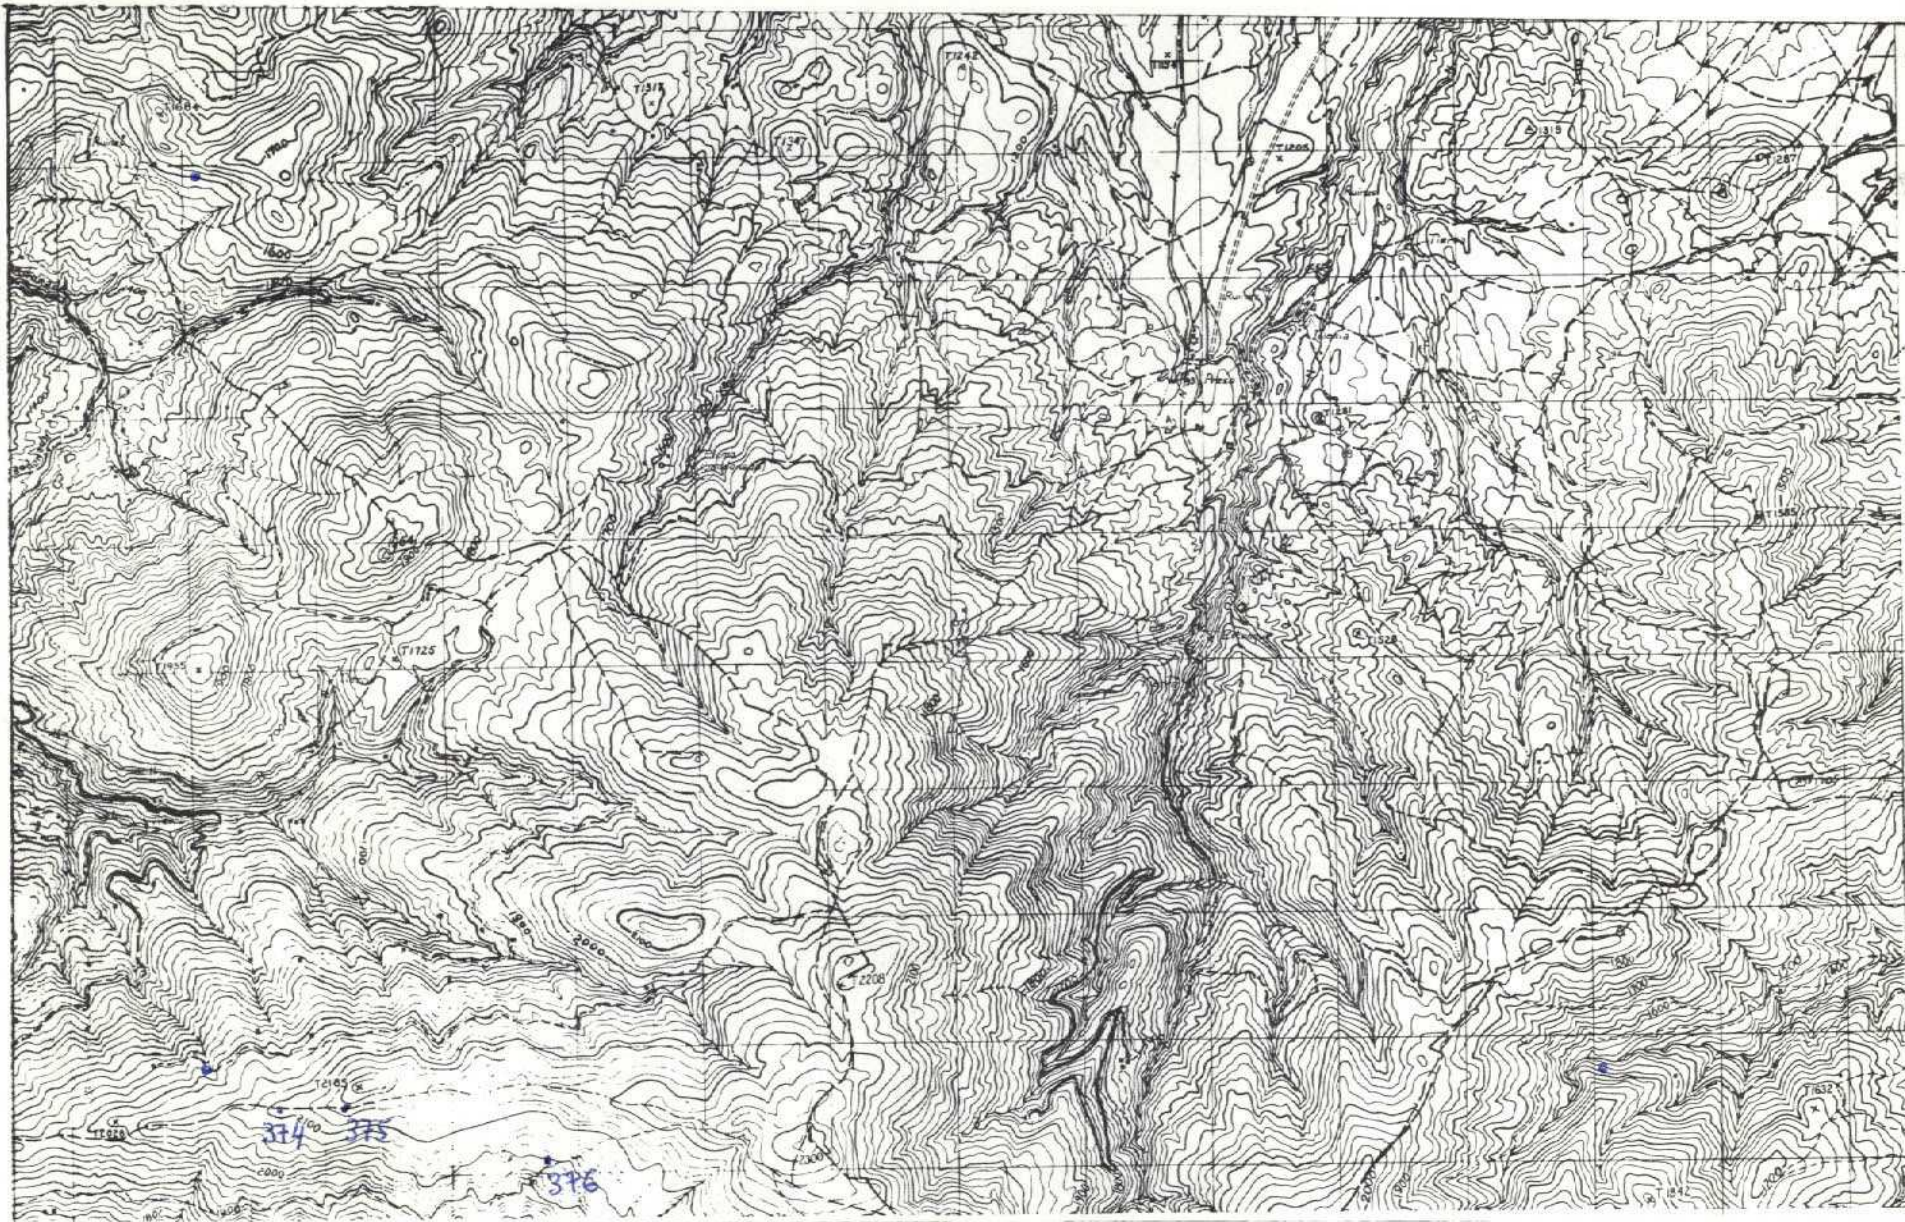

NUMERO DE LA HOJA 2041 CUADRANTE

4	1
3	2

DATOS A RELLENAR POR EL IGME										DATOS A RELLENAR POR EL IGME									
Nº de la hoja 1:50.000					Nº del documento					Recibido									
1	2	3	4	5	6	7	8	9	10	11	12	13	14	15	16	17	18	19	20
2	0	4	1	2	W	6	6	5	T	B	F	N							

DATOS A RELLENAR POR EL CONSULTOR																																							
CON NUMEROS										CON UNOS EN CASO AFIRMATIVO																													
NUMERO DE LA ESTACION		Fecha			MEDICION					MUESTRAS					PUNTOS DE INTERES SINGULAR					TIPO DE TERR																			
14	15	16	17	18	19	20	21	22	23	24	25	26	27	28	29	30	31	32	33	34	35	36	37	38	39	40	41	42	43	44	45	46	47	48	49	50	51	52	
0	3	7	4																																				
0	3	7	5																																				
0	3	7	6																																				

DATOS A RELLENAR POR EL CONSULTOR	
CON NUMEROS										CON UNOS EN CASO AFIRMATIVO	
NUMERO DE LA ESTACION		Fecha			MEDICION					MUESTRAS					PUNTOS DE INTERES SINGULAR					TIPO DE TERR																															
14	15	16	17	18	19	20	21	22	23	24	25	26	27	28	29	30	31	32	33	34	35	36	37	38	39	40	41	42	43	44	45	46	47	48	49	50	51	52													

EL CONSULTOR: DEBERA MARCAR SOBRE EL MAPA LAS ESTACIONES CON SU NUMERO DE REFERENCIA (EN AZUL) Y LOS CORTES REALIZADOS SOBRE EL TERRENO (EN ROJO). PARA UN CONTROL CORRECTO DE LA MARCHA DEL TRABAJO DE CAMPO EL CONSULTOR DEBERA ENVIAR ENTRE LOS DIAS 1 y 15 y 15 y 22 DE CADA MES ESTAS HOJAS AL INSTITUTO GEOLOGICO Y MINERO DE ESPAÑA, DIVISION DE GEOLOGIA. C/ RIOS ROSAS, 23 - MADRID - 3.

EQUIPO DE RECEPCION DEL IGME

EL CONSULTOR

1-IV-45
Mucos