



MINISTERIO DE INDUSTRIA  
DIRECCION GENERAL DE MINAS  
INSTITUTO GEOLOGICO Y MINERO DE ESPAÑA


PLAN NACIONAL DE LA MINERIA. MAPA GEOLOGICO NACIONAL A ESCALA 1:50.000  
MAGNA

FICHA DE CONTROL DEL TRABAJO DE CAMPO MCC1

DATOS A RELLENAR POR EL IGME

| CONTROL               | FECHA | OBSERVACIONES |
|-----------------------|-------|---------------|
| LIBRETA DE CAMPO      |       |               |
| MUESTRAS. LABORATORIO |       |               |
| CARTOGRAFIA           |       |               |
| ESTACIONES VISITADAS  |       |               |
| OBSERVACIONES:        |       |               |

EL SUPERVISOR DEL PROYECTO

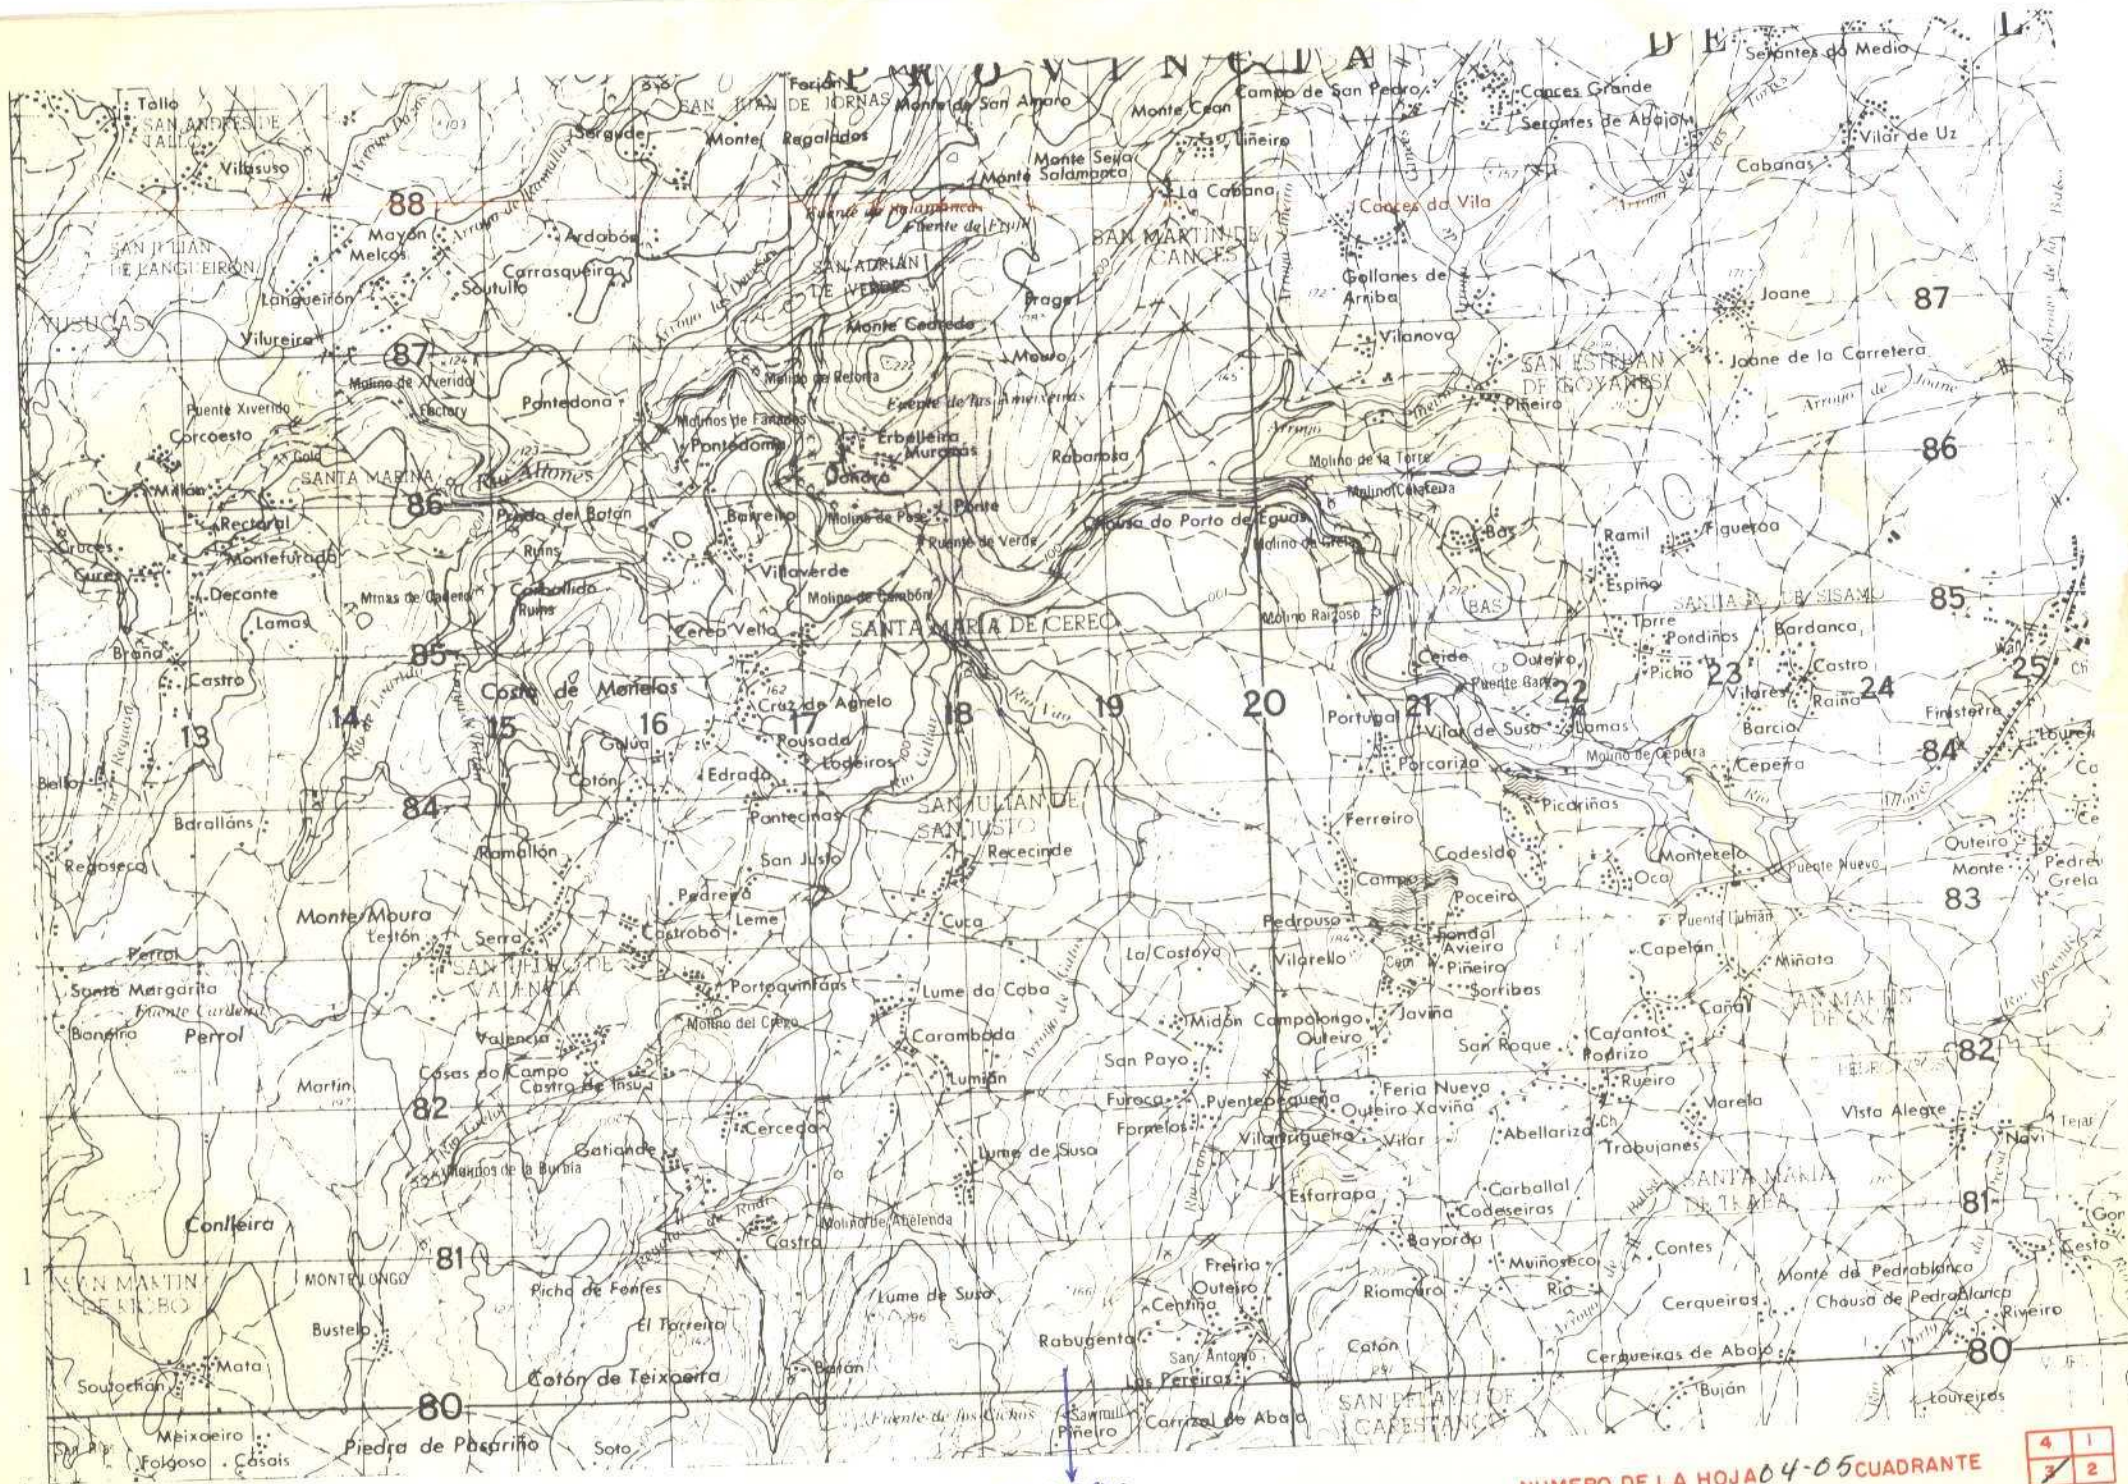

874-875-876

NUMERO DE LA HOJA 04-05 CUADRANTE

|   |   |
|---|---|
| 4 | 1 |
| 3 | 2 |

| DATOS A RELLENAR POR EL IGME |                   |                  |      |
|------------------------------|-------------------|------------------|------|
| Nº de la hoja                | Substancia número | Nº del documento |      |
| 150 000                      |                   |                  |      |
| 04053                        | SS14              |                  | IBJC |

| DATOS A RELLENAR POR EL CONSULTOR |
|-----------------------------------|
| IBJC                              |

| DATOS A RELLENAR POR EL IGME |              |           |            |
|------------------------------|--------------|-----------|------------|
| Recibido                     | Ref. Control | Perforado | Verificado |
|                              |              |           |            |

| DATOS A RELLENAR POR EL CONSULTOR |            |           |        |           |         |         |                    |      |                  |                 |         |                |  |  |
|-----------------------------------|------------|-----------|--------|-----------|---------|---------|--------------------|------|------------------|-----------------|---------|----------------|--|--|
| NUMERO DE LA ESTACION             | Fotografía | MUESTRAS  |        |           |         |         |                    |      |                  |                 |         |                |  |  |
|                                   |            | Petro lym | Macrop | Micro pal | Sedimen | Rayos X | Espectro infrarojo | C 14 | Análisis químico | Término diferen | Microsc | Otros análisis |  |  |
| 8741                              |            |           |        |           |         |         |                    |      |                  |                 |         |                |  |  |
| 8751                              |            |           |        |           |         |         |                    |      |                  |                 |         |                |  |  |
| 8761                              |            |           |        |           |         |         |                    |      |                  |                 |         |                |  |  |

| DATOS A RELLENAR POR EL CONSULTOR |            |           |        |           |         |         |                    |      |                  |                 |         |                |  |  |
|-----------------------------------|------------|-----------|--------|-----------|---------|---------|--------------------|------|------------------|-----------------|---------|----------------|--|--|
| NUMERO DE LA ESTACION             | Fotografía | MUESTRAS  |        |           |         |         |                    |      |                  |                 |         |                |  |  |
|                                   |            | Petro lym | Macrop | Micro pal | Sedimen | Rayos X | Espectro infrarojo | C 14 | Análisis químico | Término diferen | Microsc | Otros análisis |  |  |
|                                   |            |           |        |           |         |         |                    |      |                  |                 |         |                |  |  |
EL CONSULTOR DEBE MARCAR SOBRE EL MAPA LAS ESTACIONES CON SU NUMERO DE REFERENCIA (EN AZUL) Y LOS CORTES REALIZADOS SOBRE EL TERRENO (EN ROJO). PARA UN CONTROL CORRECTO DE LA MARCHA DEL TRABAJO DE CAMPO EL CONSULTOR DEBERA ENVIAR ENTRE LOS DIAS 1 y 7 y 15 y 22 DE CADA MES ESTAS HOJAS AL INSTITUTO GEOLOGICO Y MINERO DE ESPAÑA DIVISION DE GEOLOGIA - CIENCIAS HOJAS 23 - MADRID - 3.

Recibido I.G.M.E. el ..... Enviado el 10-1-79  
El Supervisor: ..... El Consultor:




FICHA DE CONTROL DEL TRABAJO DE CAMPO MCC1

DATOS A RELLENAR POR EL IGME

| CONTROL               | FECHA | OBSERVACIONES |
|-----------------------|-------|---------------|
| LIBRETA DE CAMPO      |       |               |
| MUESTRAS. LABORATORIO |       |               |
| CARTOGRAFIA           |       |               |
| ESTACIONES VISITADAS  |       |               |
|                       |       |               |
| OBSERVACIONES:        |       |               |

EL SUPERVISOR DEL PROYECTO

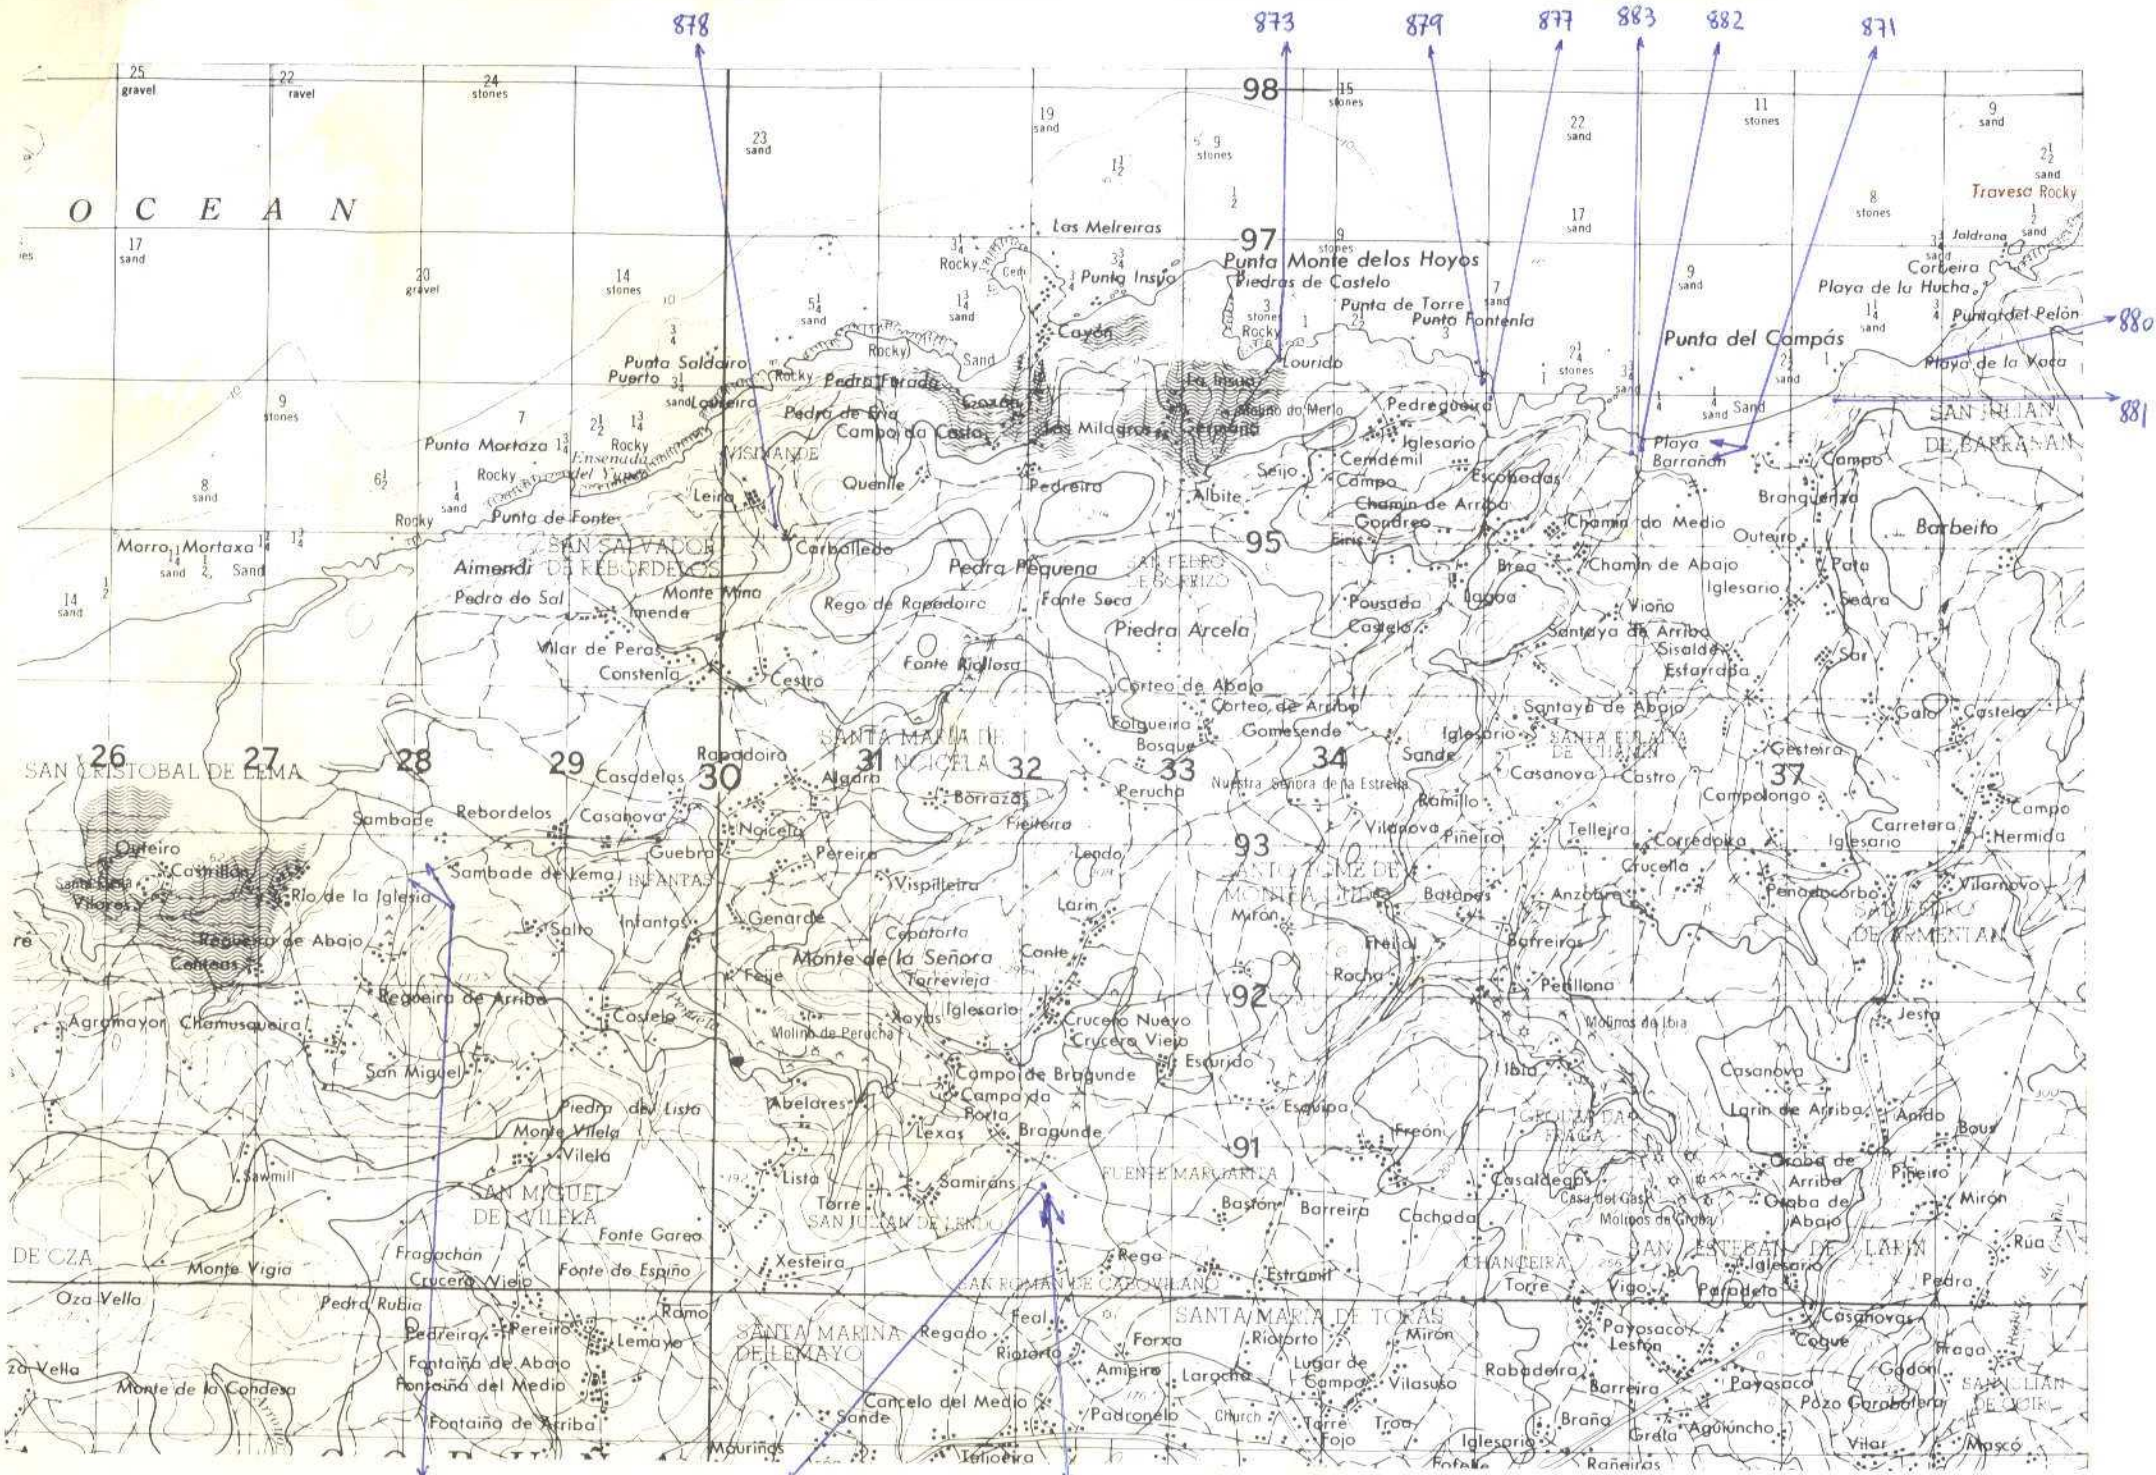






FICHA DE CONTROL DEL TRABAJO DE CAMPO MCC1

DATOS A RELLENAR POR EL IGME

| CONTROL               | FECHA | OBSERVACIONES |
|-----------------------|-------|---------------|
| LIBRETA DE CAMPO      |       |               |
| MUESTRAS. LABORATORIO |       |               |
| CARTOGRAFIA           |       |               |
| ESTACIONES VISITADAS  |       |               |
|                       |       |               |
| OBSERVACIONES:        |       |               |

EL SUPERVISOR DEL PROYECTO

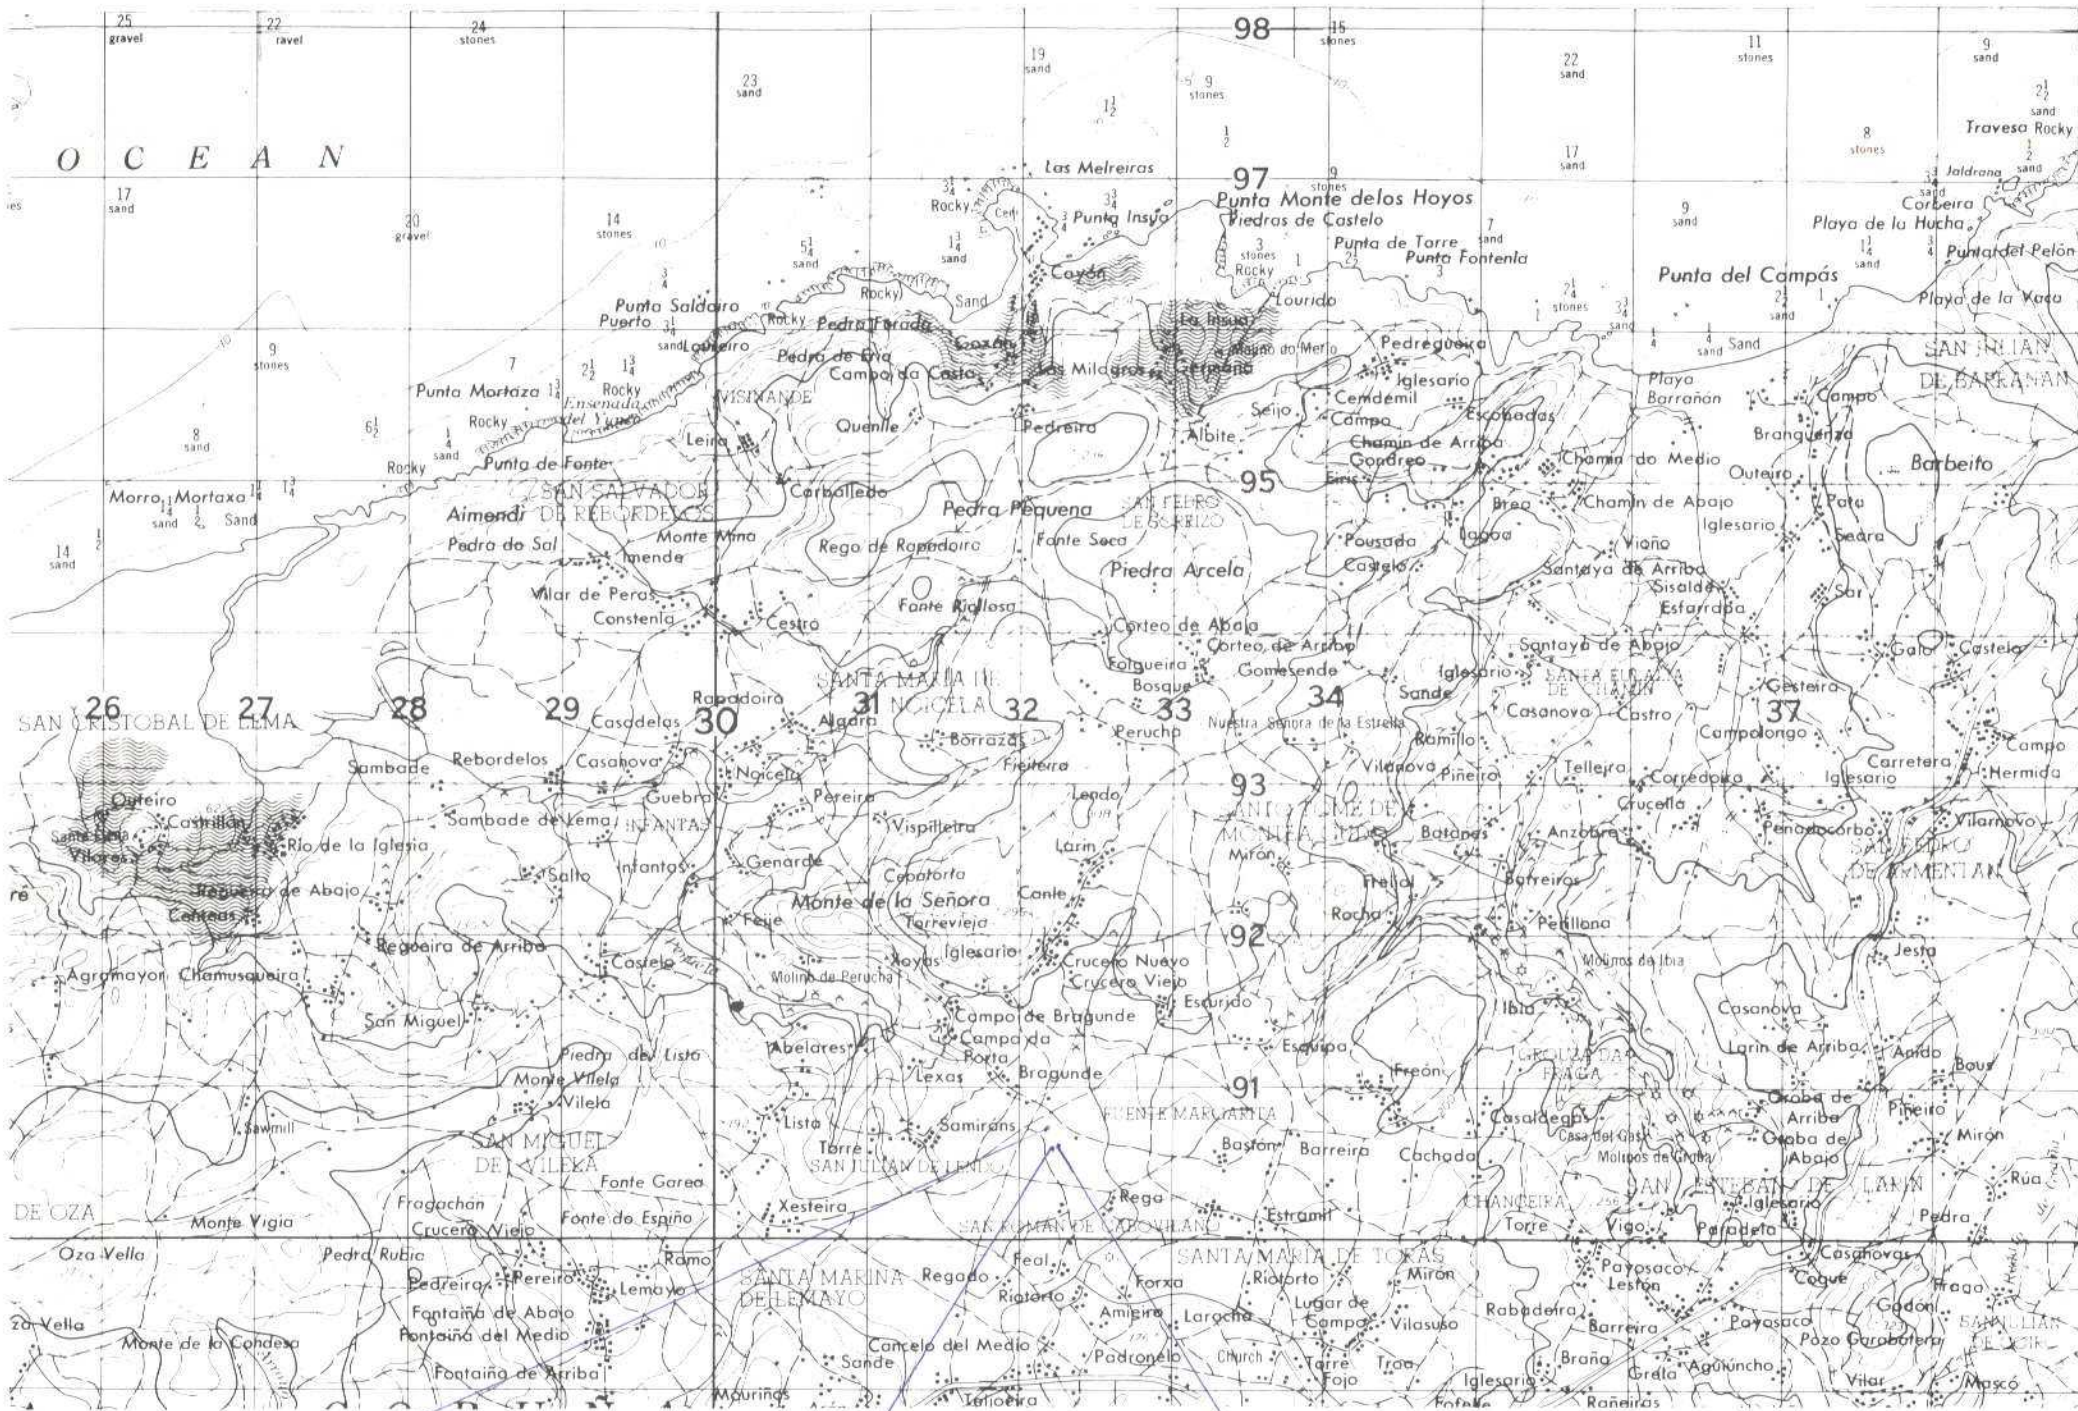

O C E A N

SAN CRISTOBAL DE LLMA

DE OZA

861-862-863-864

857-858-859-860

865-866

NUMERO DE LA HOJA 04-05 CUADRANTE

|   |   |
|---|---|
| 4 | 1 |
| 3 | 2 |



| DATOS A RELLENAR POR EL IGME |                  | DATOS A RELLENAR POR EL IGME |              |
|------------------------------|------------------|------------------------------|--------------|
| Nº de la hoja                | Nº del documento | Recibido                     | Ref. Control |
| 1:50.000                     |                  |                              |              |
| 0405                         | 15619            |                              |              |
| IBJC                         |                  |                              |              |

| DATOS A RELLENAR POR EL CONSULTOR |            |            
|-----------------------------------|------------|------------|---------|------------|----------|---------|----------------|------|-----------------------|------------------|------------------|---------|----------------|------------|------------|---------|------------|----------|---------|----------------|------|------------------|------------------|---------|----------------|--|--|
| NUMERO DE LA ESTACION             | MUESTRAS   |            |         |            |          |         |                |      | NUMERO DE LA ESTACION | MUESTRAS         |                  |         |                |            |            |         |            |          |         |                |      |                  |                  |         |                |  |  |
|                                   | Fotografía | Petro. lym | Macrop. | Microspal. | Sedimen. | Rayos X | Espectro masas | C-14 |                       | Análisis químico | Término diferen. | Microso | Otros análisis | Fotografía | Petro. lym | Macrop. | Microspal. | Sedimen. | Rayos X | Espectro masas | C-14 | Análisis químico | Término diferen. | Microso | Otros análisis |  |  |
| 857                               |            |            |         | 1          |          |         
| 858                               |            |            |         | 1          |          |         
| DATOS A RELLENAR POR EL CONSULTOR |            |            
|-----------------------------------|------------|------------|---------|------------|----------|---------|----------------|------|-----------------------|------------------|------------------|---------|----------------|------------|------------|---------|------------|----------|---------|----------------|------|------------------|------------------|---------|----------------|--|--|--|
| NUMERO DE LA ESTACION             | MUESTRAS   |            |         |            |          |         |                |      | NUMERO DE LA ESTACION | MUESTRAS         |                  |         |                |            |            |         |            |          |         |                |      |                  |                  |         |                |  |  |  |
|                                   | Fotografía | Petro. lym | Macrop. | Microspal. | Sedimen. | Rayos X | Espectro masas | C-14 |                       | Análisis químico | Término diferen. | Microso | Otros análisis | Fotografía | Petro. lym | Macrop. | Microspal. | Sedimen. | Rayos X | Espectro masas | C-14 | Análisis químico | Término diferen. | Microso | Otros análisis |  |  |  |
|                                   |            
EL CONSULTOR DEBE MARCAR SOBRE EL MAPA LAS ESTACIONES CON SU NUMERO DE REFERENCIA (EN AZUL) Y LOS CORTES REALIZADOS SOBRE EL TERRENO (EN ROJO). PARA UN CONTROL CORRECTO DE LA MARCHA DEL TRABAJO DE CAMPO EL CONSULTOR DEBERA ENVIAR ENTRE LOS DIAS 1 al 7 y 15 al 22 DE CADA MES ESTAS HOJAS AL INSTITUTO GEOLOGICO Y MINERO DE ESPAÑA, DIVISION DE GEOLOGIA, C/ RIOS ROSAS, 23 - MADRID - 3.

Recibido I.G.M.E. el *Alaya* Enviado el *2-10-78*  
 El Supervisor El Consultor *Alaya*



MINISTERIO DE INDUSTRIA  
DIRECCION GENERAL DE MINAS  
INSTITUTO GEOLOGICO Y MINERO DE ESPAÑA


PLAN NACIONAL DE LA MINERIA. MAPA GEOLOGICO NACIONAL A ESCALA 1:50.000  
MAGNA

FICHA DE CONTROL DEL TRABAJO DE CAMPO MCC1

DATOS A RELLENAR POR EL IGME

| CONTROL               | FECHA | OBSERVACIONES |
|-----------------------|-------|---------------|
| LIBRETA DE CAMPO      |       |               |
| MUESTRAS. LABORATORIO |       |               |
| CARTOGRAFIA           |       |               |
| ESTACIONES VISITADAS  |       |               |
| OBSERVACIONES:        |       |               |

EL SUPERVISOR DEL PROYECTO

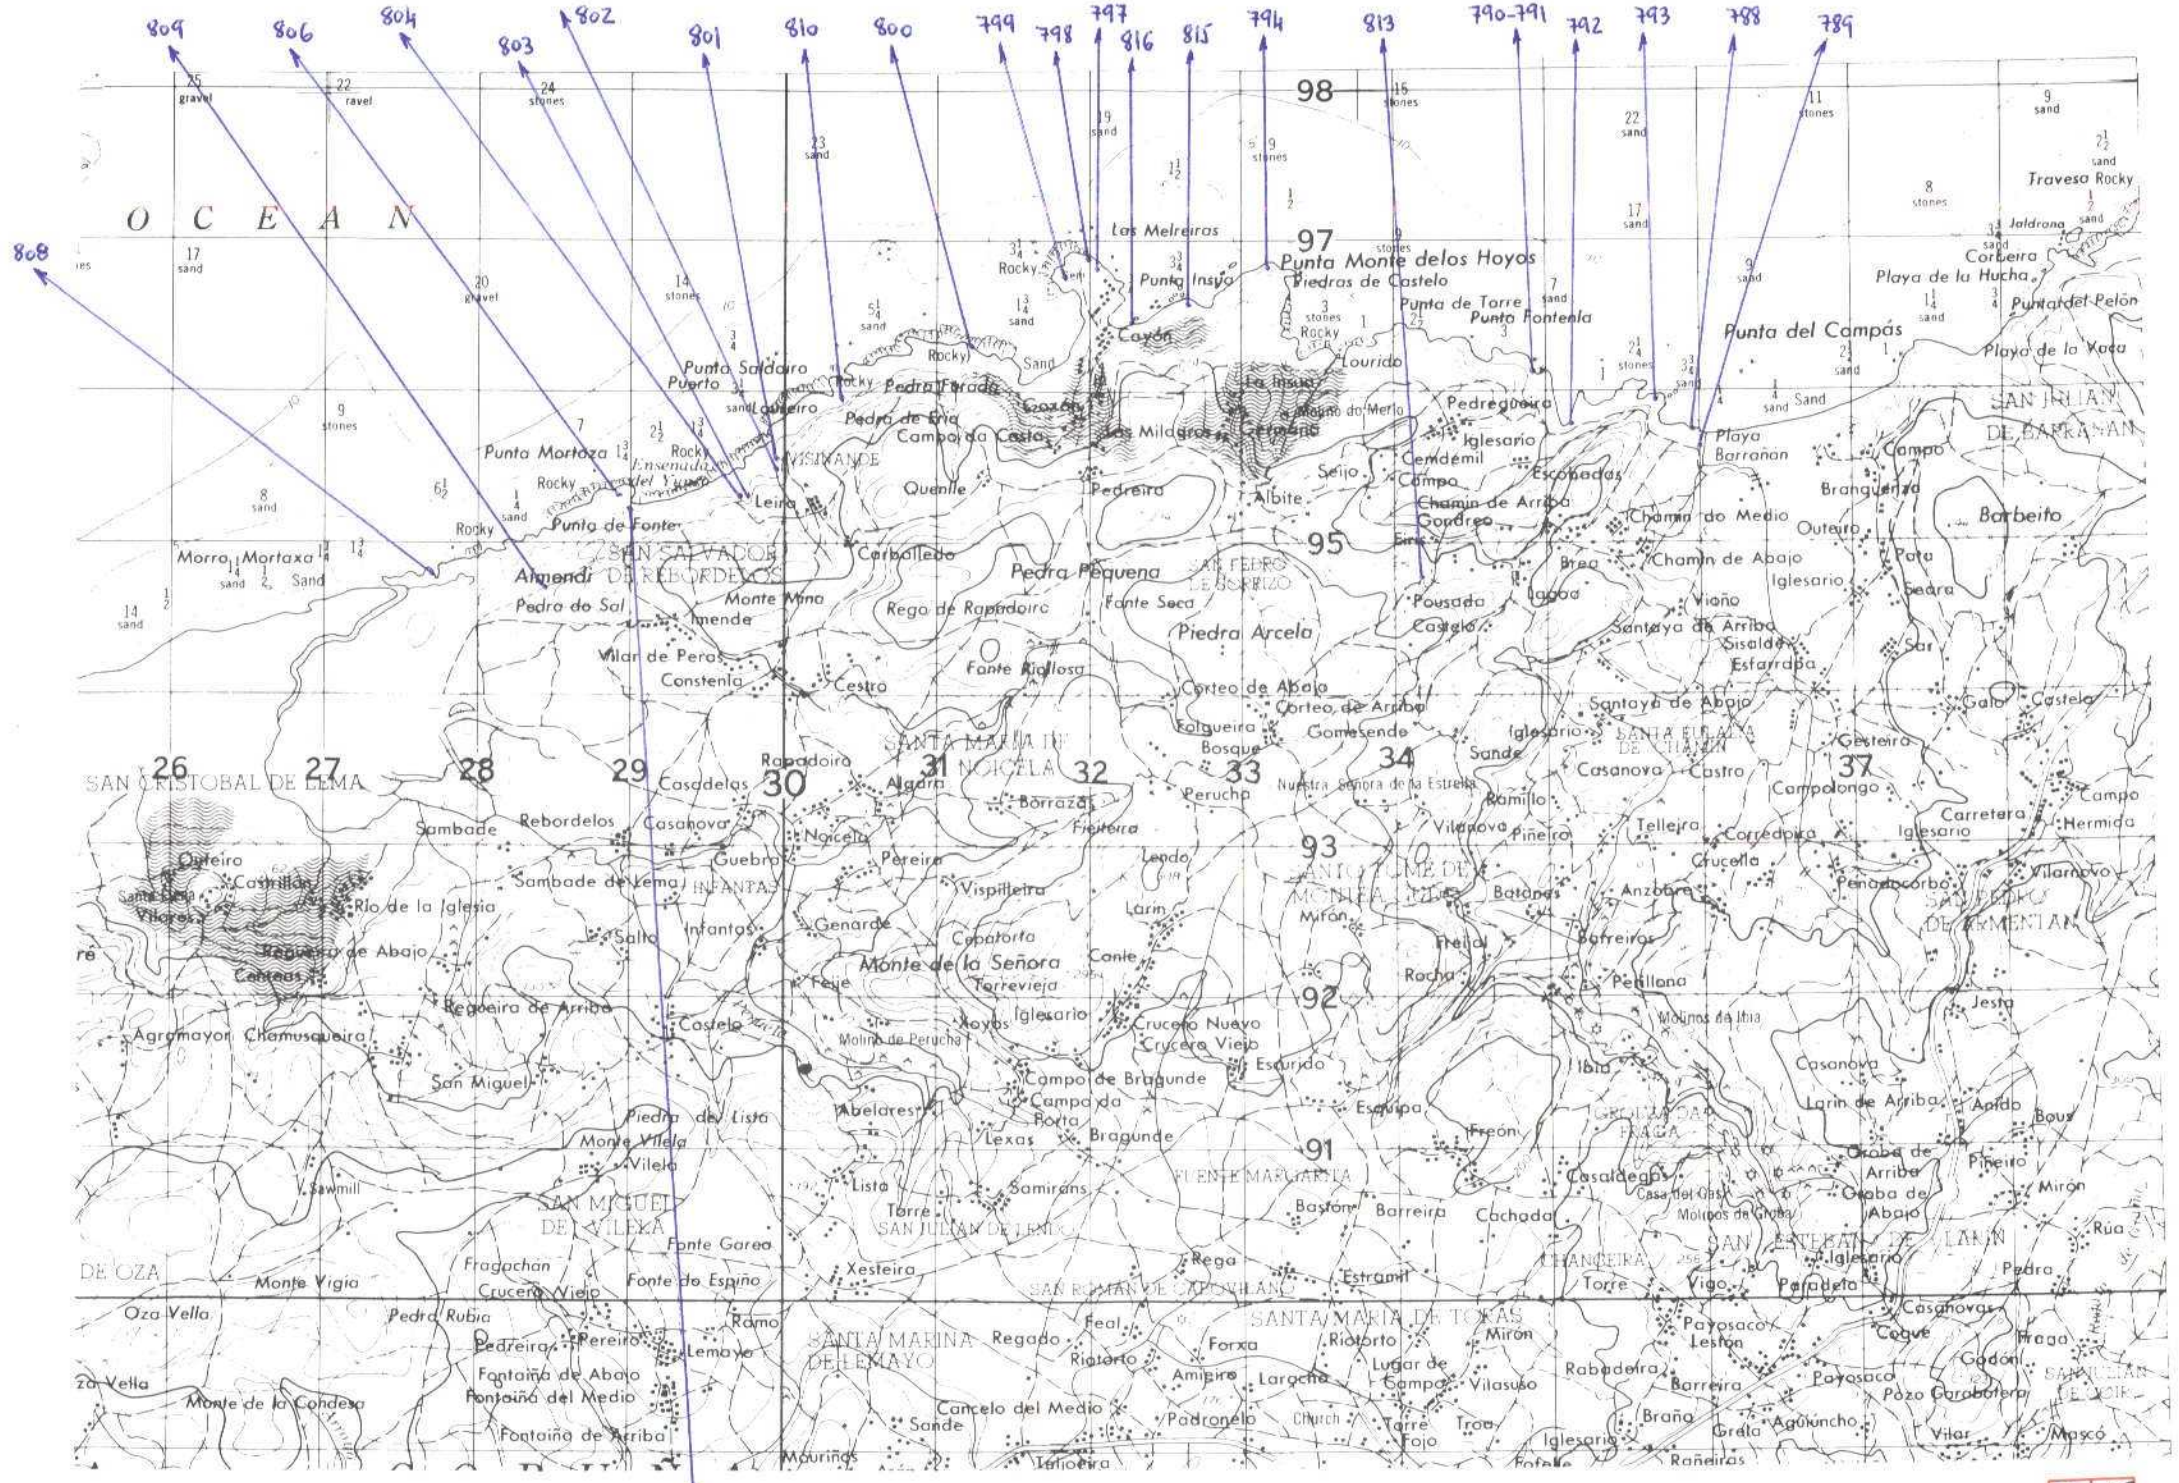





MINISTERIO DE INDUSTRIA  
DIRECCION GENERAL DE MINAS  
INSTITUTO GEOLOGICO Y MINERO DE ESPAÑA


PLAN NACIONAL DE LA MINERIA. MAPA GEOLOGICO NACIONAL A ESCALA 1:50.000  
MAGNA

FICHA DE CONTROL DEL TRABAJO DE CAMPO MCC1

DATOS A RELLENAR POR EL IGME

| CONTROL               | FECHA | OBSERVACIONES |
|-----------------------|-------|---------------|
| LIBRETA DE CAMPO      |       |               |
| MUESTRAS. LABORATORIO |       |               |
| CARTOGRAFIA           |       |               |
| ESTACIONES VISITADAS  |       |               |
| OBSERVACIONES:        |       |               |

EL SUPERVISOR DEL PROYECTO

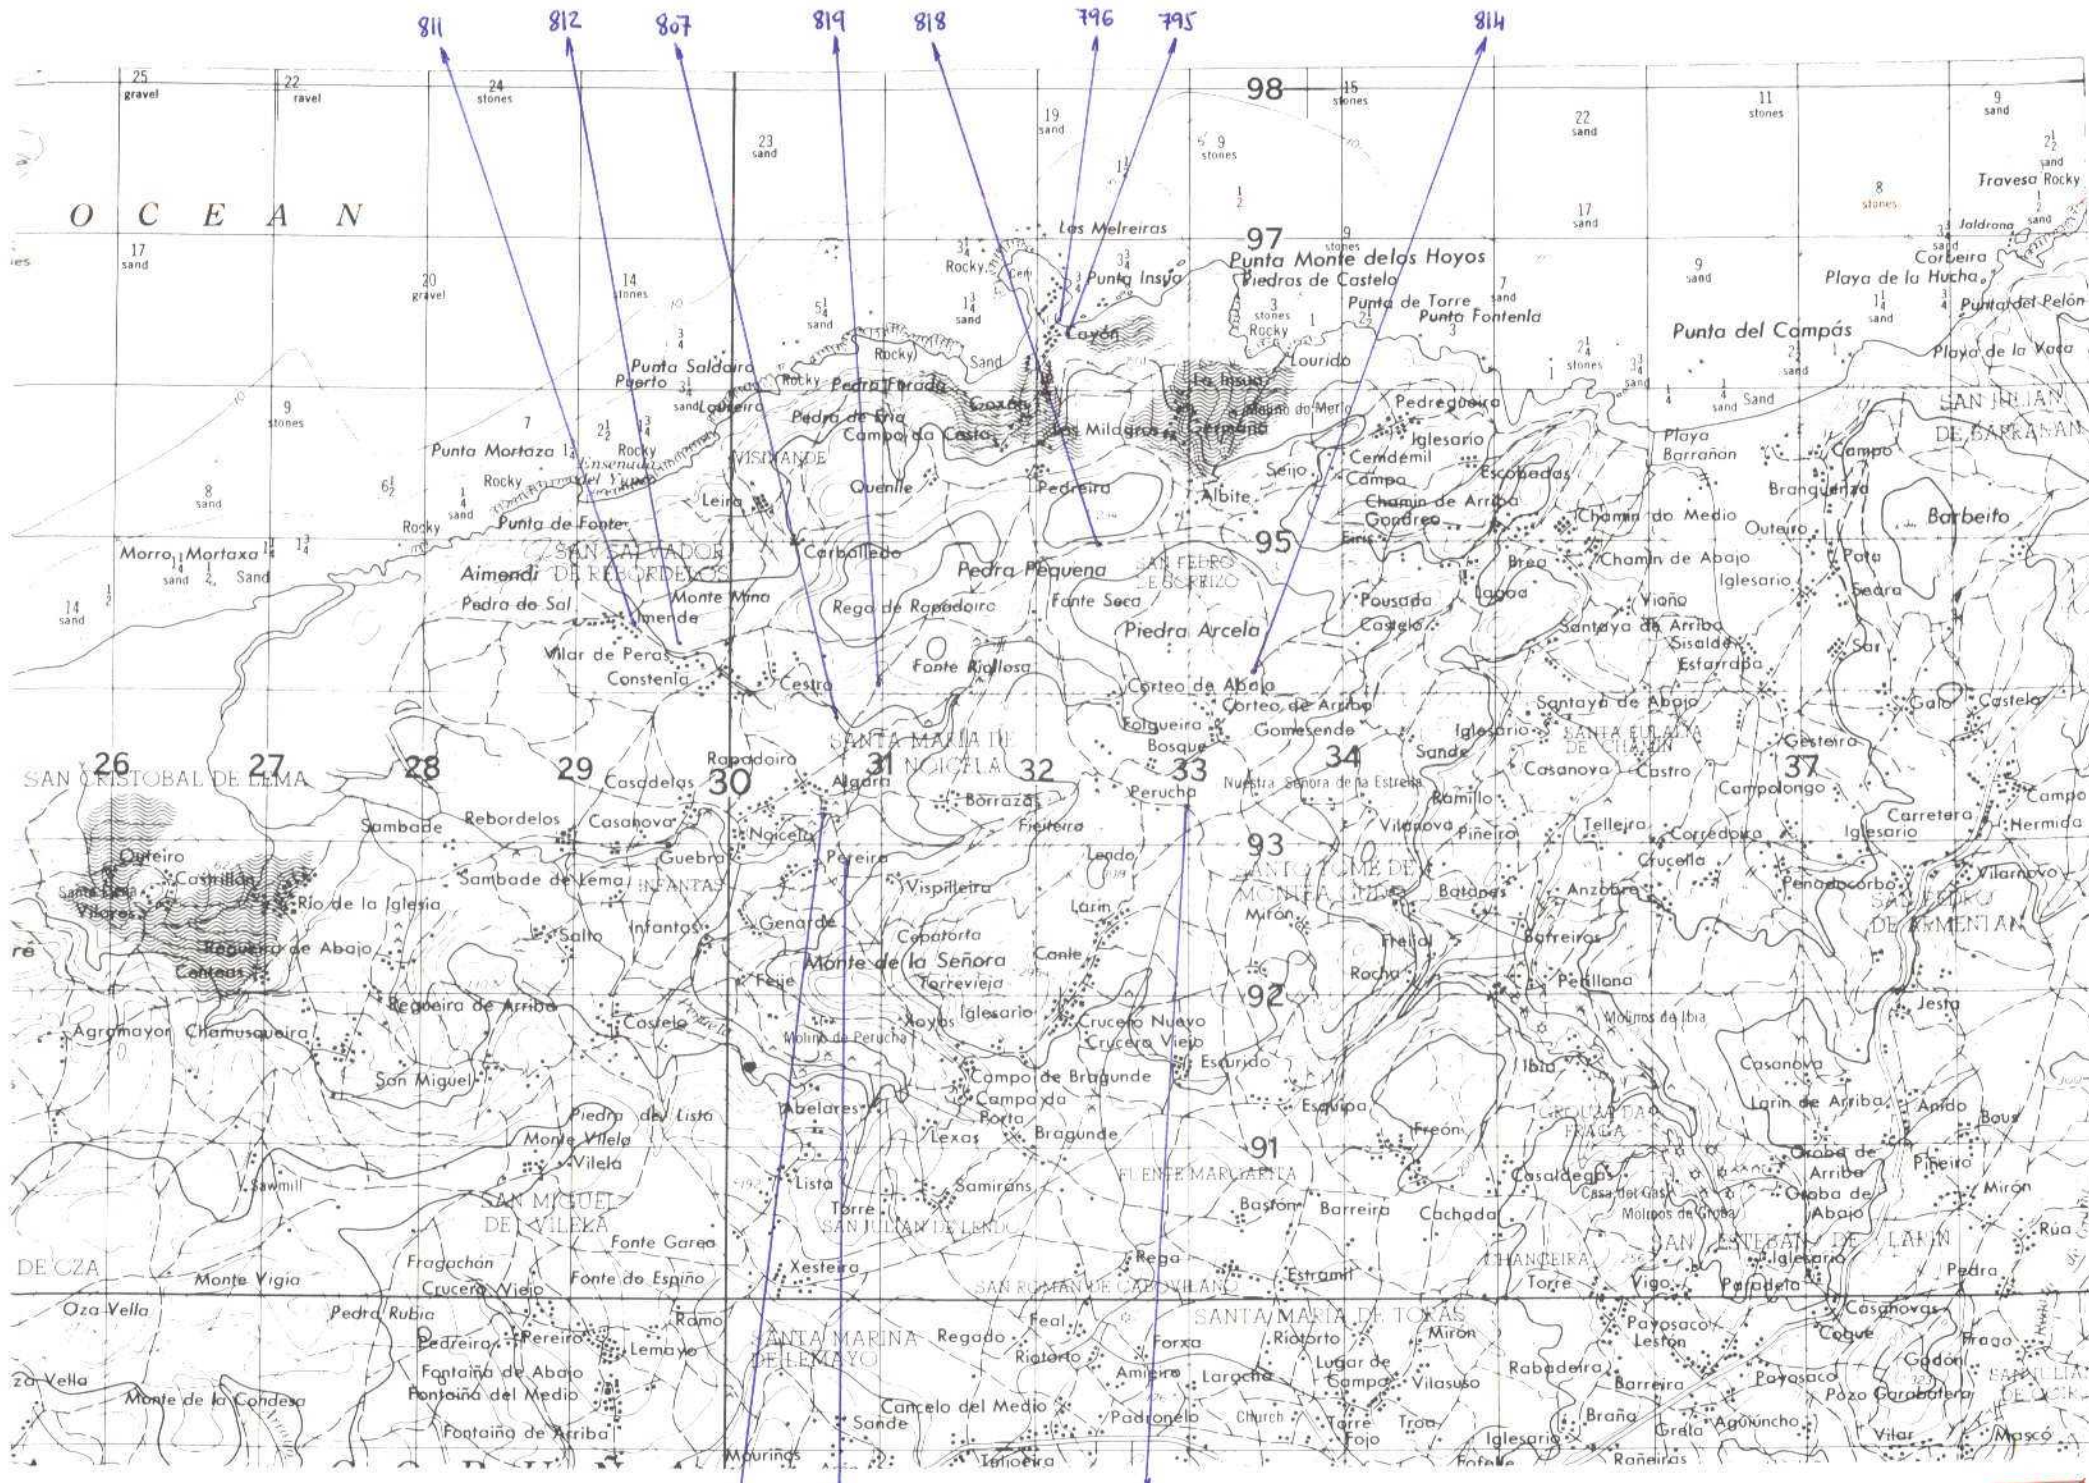

811 812 807 819 818 796 795 814

O C E A N

SAN CRISTOBAL DE LEMA

DE OZA

820 821

817

NUMERO DE LA HOJA 04-05 CUADRANTE

|   |   |
|---|---|
| 4 | 1 |
| 3 | 2 |

| DATOS A RELLENAR POR EL IGME |                  |
|------------------------------|------------------|
| Nº de la hoja                | Nº del documento |
| 04051                        | 1521             |

| DATOS A RELLENAR POR EL CONSULTOR |          |
|-----------------------------------|----------|
| CONSEJO                           | ESPECIAL |
| IBJC                              |          |

| DATOS A RELLENAR POR EL IGME |              |           |            |
|------------------------------|--------------|-----------|------------|
| Recibido                     | Ref. Control | Perforado | Verificado |
|                              |              |           |            |

| DATOS A RELLENAR POR EL CONSULTOR |            |             |        |          |         |         |                 |      |                  |                  |
|-----------------------------------|------------|-------------|--------|----------|---------|---------|-----------------|------|------------------|------------------|
| NUMERO DE LA ESTACION             | MUESTRAS   |             |        |          |         |         |                 |      |                  |                  |
|                                   | Fotografía | Petro l y M | Macrop | Micropap | Sedimen | Rayos X | Espectro. masas | C 14 | Análisis químico | Término diferen. |
| 795                               | 1          |             |        |          |         |         |                 |      |                  |                  |
| 796                               | 1          |             |        |          |         |         |                 |      |                  |                  |
| 807                               | 1          |             |        |          |         |         |                 |      |                  |                  |
| 811                               | 1          |             |        |          |         |         |                 |      |                  |                  |
| 812                               | 1          |             |        |          |         |         |                 |      |                  |                  |
| 814                               | 1          |             |        |          |         |         |                 |      |                  |                  |
| 817                               | 1          |             |        |          |         |         |                 |      |                  |                  |
| 818                               | 1          |             |        |          |         |         |                 |      |                  |                  |
| 819                               | 1          |             |        |          |         |         |                 |      |                  |                  |
| 820                               | 1          |             |        |          |         |         |                 |      |                  |                  |
| 821                               | 1          |             |        |          |         |         |                 |      |                  |                  |

| DATOS A RELLENAR POR EL CONSULTOR |            |             |        |          |         |         |                 |      |                   |                  |                   |         |          |       |          |
|-----------------------------------|------------|-------------|--------|----------|---------|---------|-----------------|------|-------------------|------------------|-------------------|---------|----------|-------|----------|
| NUMERO DE LA ESTACION             | MUESTRAS   |             |        |          |         |         |                 |      |                   |                  |                   |         |          |       |          |
|                                   | Fotografía | Petro l y M | Macrop | Micropap | Sedimen | Rayos X | Espectro. masas | C 14 | Análisis químicos | Término diferen. | Microso. análisis | CONSEJO | ESPECIAL | OTROS | ANÁLISIS |
|                                   |            |             |        |          |         |         |                 |      |                   |                  |                   |         |          |       |          |

EL CONSULTOR DEBERA MARCAR SOBRE EL MAPA LAS ESTACIONES CON SU NUMERO DE REFERENCIA (EN AZUL) Y LOS CORTES REALIZADOS SOBRE EL TERRENO (EN ROJO). PARA UN CONTROL CORRECTO DE LA MARCHA DEL TRABAJO DE CAMPO EL CONSULTOR DEBERA ENVIAR ENTRE LOS DIAS 1 a 7 y 15 a 22 DE CADA MES ESTAS HOJAS AL INSTITUTO GEOLOGICO Y MINERO DE ESPAÑA, DIVISION DE GEOLOGIA, C. RÍOS ROSAS, 23 MADRID 3

Recibido I.G.M.E. el 29-6-78 ... Enviado el 29-6-78  
 El Supervisor *Alfonso*  
 El Consultor *[Signature]*



MINISTERIO DE INDUSTRIA  
DIRECCION GENERAL DE MINAS  
INSTITUTO GEOLOGICO Y MINERO DE ESPAÑA

PLAN NACIONAL DE LA MINERIA. MAPA GEOLOGICO NACIONAL A ESCALA 1:50.000  
MAGNA


FICHA DE CONTROL DEL TRABAJO DE CAMPO MCC1

DATOS A RELLENAR POR EL IGME

| CONTROL               | FECHA | OBSERVACIONES |
|-----------------------|-------|---------------|
| LIBRETA DE CAMPO      |       |               |
| MUESTRAS. LABORATORIO |       |               |
| CARTOGRAFIA           |       |               |
| ESTACIONES VISITADAS  |       |               |
| OBSERVACIONES:        |       |               |

EL SUPERVISOR DEL PROYECTO



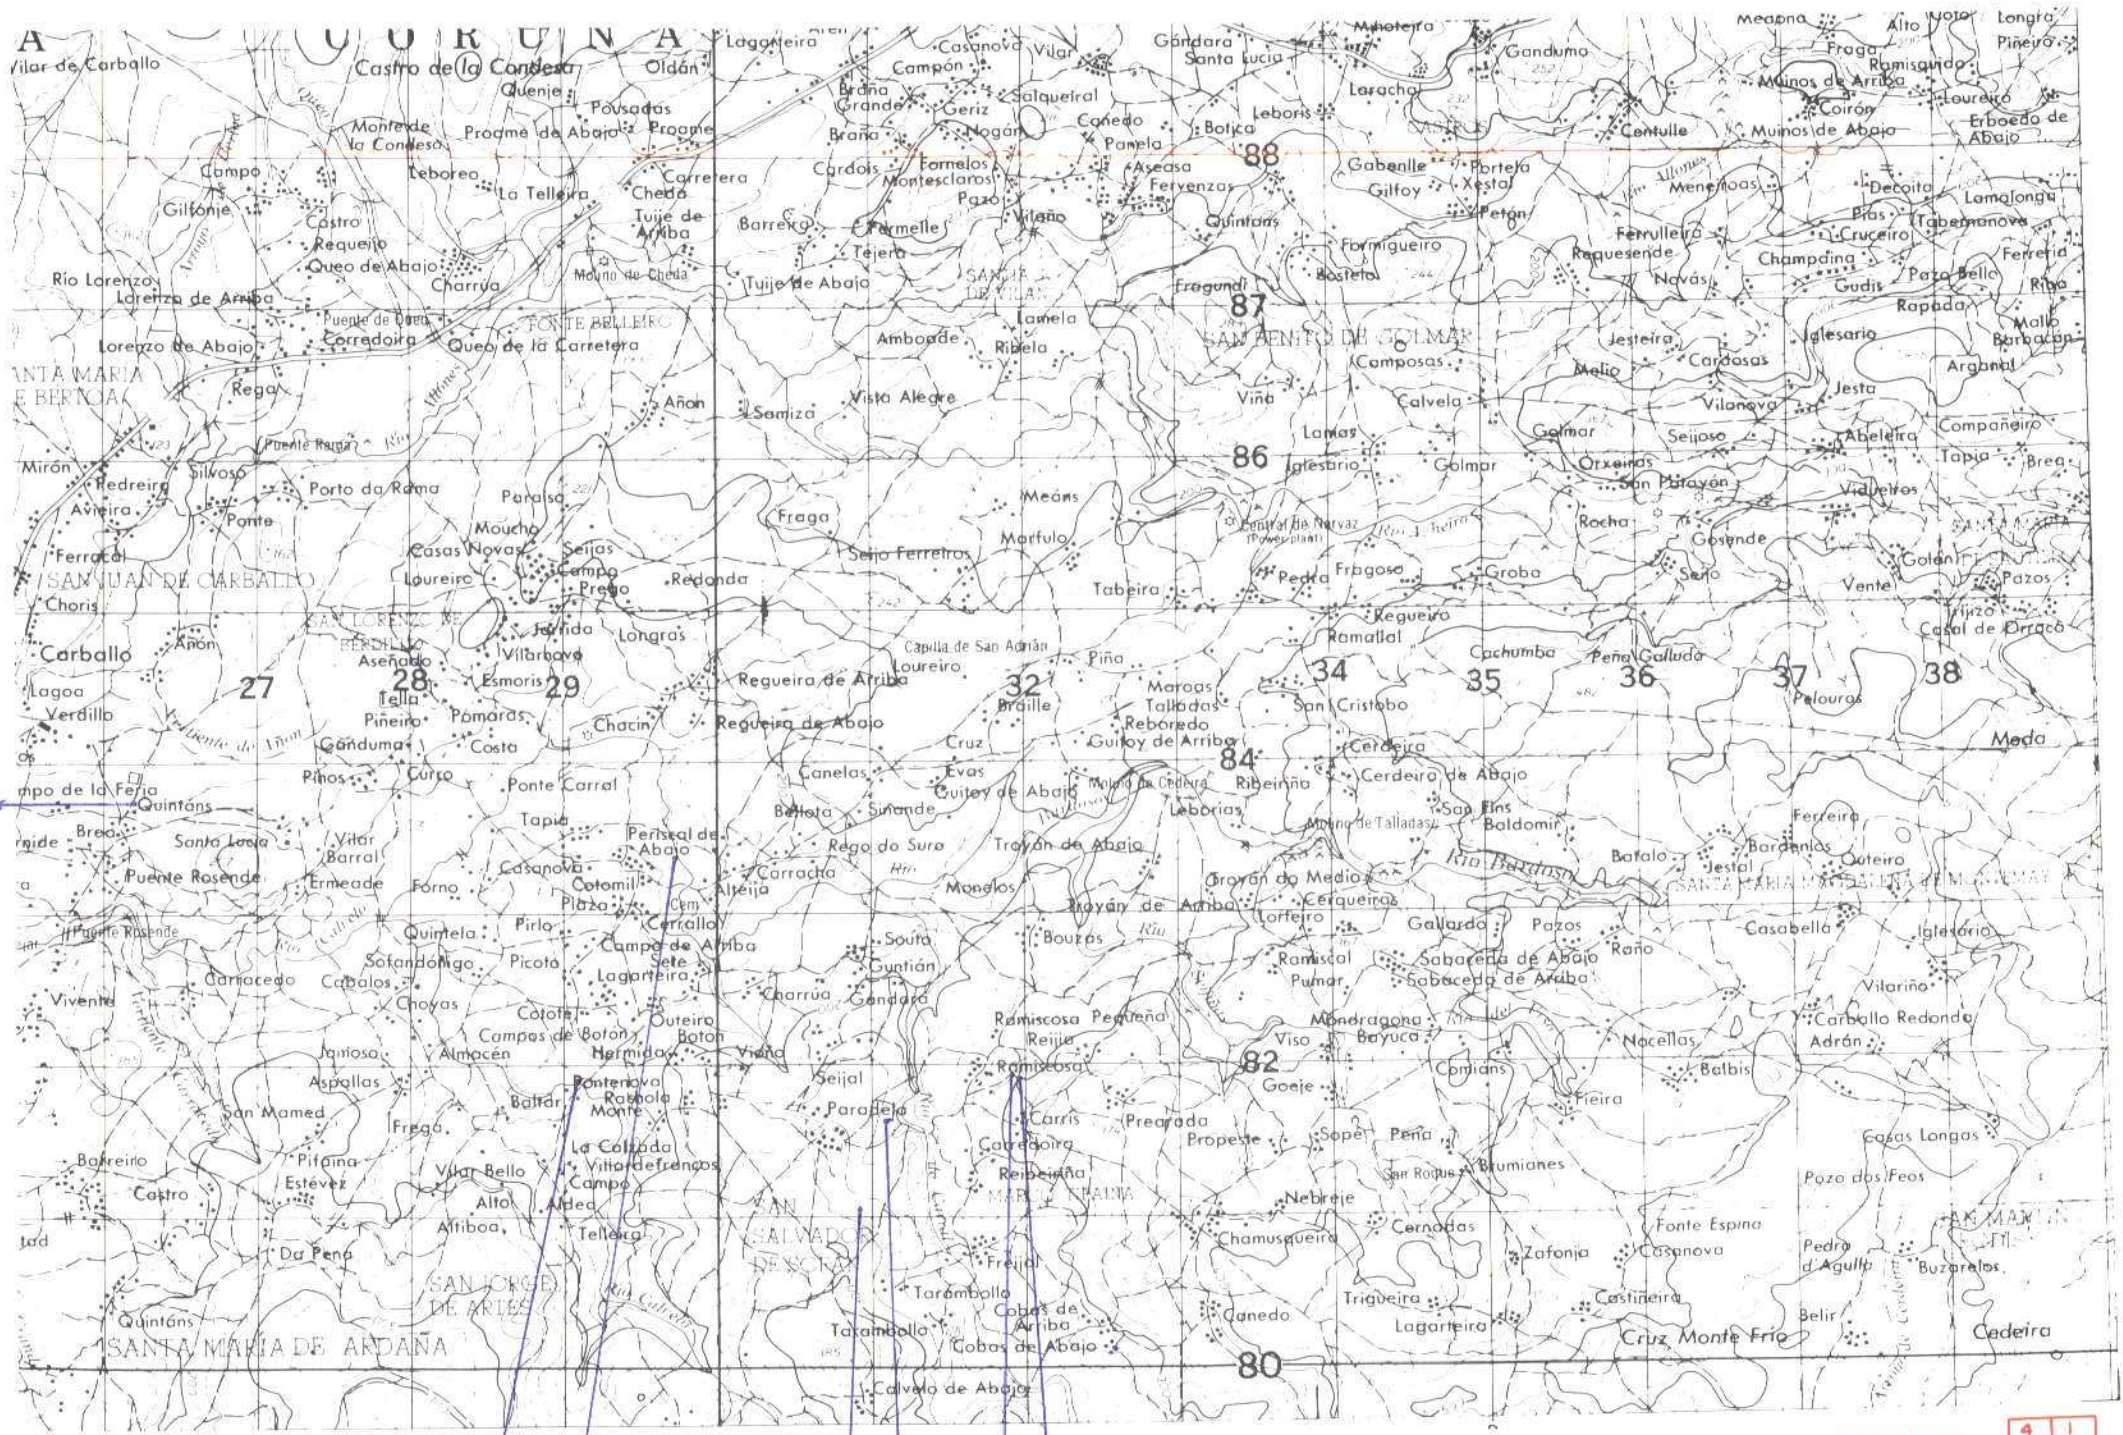

836

841 837 842 838 839 840

NUMERO DE LA HOJA 04-05 CUADRANTE

|   |   |
|---|---|
| 4 | 1 |
| 3 | 2 |

| DATOS A RELLENAR POR EL IGME |                          |      |      | DATOS A RELLENAR POR EL IGME |              |           |            |
|------------------------------|--------------------------|------|------|------------------------------|--------------|-----------|------------|
| Nº de la hoja<br>1.50.000    | Nº del documento<br>1519 | IBJC | IBJC | Recibido                     | Ref. Control | Perforado | Verificado |
| 04052                        | 1519                     | IBJC |      |                              |              |           |            |

| NUMERO DE LA ESTACION | MUESTRAS   |             |         |           |          |         |                |       |                  |                 |          | Fotografía | Petrografía | Macrop. | Micropal. | Sedimen. | Rayos X | Espectro masas | C. 14 | Análisis químico | Termico difran. | Microsc. | Otros analisis |                |  |
|-----------------------|------------|-------------|---------|-----------|----------|---------|----------------|-------|------------------|-----------------|----------|------------|-------------|---------|-----------|----------|---------|----------------|-------|------------------|-----------------|----------|----------------|----------------|--|
|                       | Fotografía | Petrografía | Macrop. | Micropal. | Sedimen. | Rayos X | Espectro masas | C. 14 | Análisis químico | Termico difran. | Microsc. |            |             |         |           |          |         |                |       |                  |                 |          |                | Otros analisis |  |
|                       |            
| NUMERO DE LA ESTACION | MUESTRAS   |             |         |           |          |         |                |       |                  |                 |          | Fotografía | Petrografía | Macrop. | Micropal. | Sedimen. | Rayos X | Espectro masas | C. 14 | Análisis químico | Termico difran. | Microsc. | Otros analisis |                |  |
|-----------------------|------------|-------------|---------|-----------|----------|---------|----------------|-------|------------------|-----------------|----------|------------|-------------|---------|-----------|----------|---------|----------------|-------|------------------|-----------------|----------|----------------|----------------|--|
|                       | Fotografía | Petrografía | Macrop. | Micropal. | Sedimen. | Rayos X | Espectro masas | C. 14 | Análisis químico | Termico difran. | Microsc. |            |             |         |           |          |         |                |       |                  |                 |          |                | Otros analisis |  |
| 836                   |            |             
| 837                   | 1          |             |         
| 838                   | 1          |             |         
| 839                   | 1          |             |         
| 840                   | 1          |             |         
| 841                   | 1          |             |         
| 842                   | 1          |             |         
|                       |            
EL CONSULTOR DEBERA MARCAR SOBRE EL MAPA LAS ESTACIONES CON SU NUMERO DE REFERENCIA (EN AZUL) Y LOS CORTES REALIZADOS SOBRE EL TERRENO (EN ROJO). PARA UN CONTROL CORRECTO DE LA MARCHA DEL TRABAJO DE CAMPO EL CONSULTOR DEBERA ENVIAR ENTRE LOS DIAS 1 y 7 y 15 y 22 DE CADA MES ESTAS HOJAS AL INSTITUTO GEOLOGICO Y MINERO DE ESPAÑA, DIVISION DE GEOLOGIA, C/ RIOS ROSALES, 23, MADRID. 3.

Recibido I.G.M.E. el 29-6-78 Enviado el 29-6-78  
 El Supervisor: *alpa* El Consultor: *[Signature]*



MINISTERIO DE INDUSTRIA  
DIRECCION GENERAL DE MINAS  
INSTITUTO GEOLOGICO Y MINERO DE ESPAÑA

PLAN NACIONAL DE LA MINERIA. MAPA GEOLOGICO NACIONAL A ESCALA 1:50.000



MAGNA

FICHA DE CONTROL DEL TRABAJO DE CAMPO MCC1

DATOS A RELLENAR POR EL IGME

| CONTROL               | FECHA | OBSERVACIONES |
|-----------------------|-------|---------------|
| LIBRETA DE CAMPO      |       |               |
| MUESTRAS. LABORATORIO |       |               |
| CARTOGRAFIA           |       |               |
| ESTACIONES VISITADAS  |       |               |
| OBSERVACIONES:        |       |               |

EL SUPERVISOR DEL PROYECTO

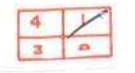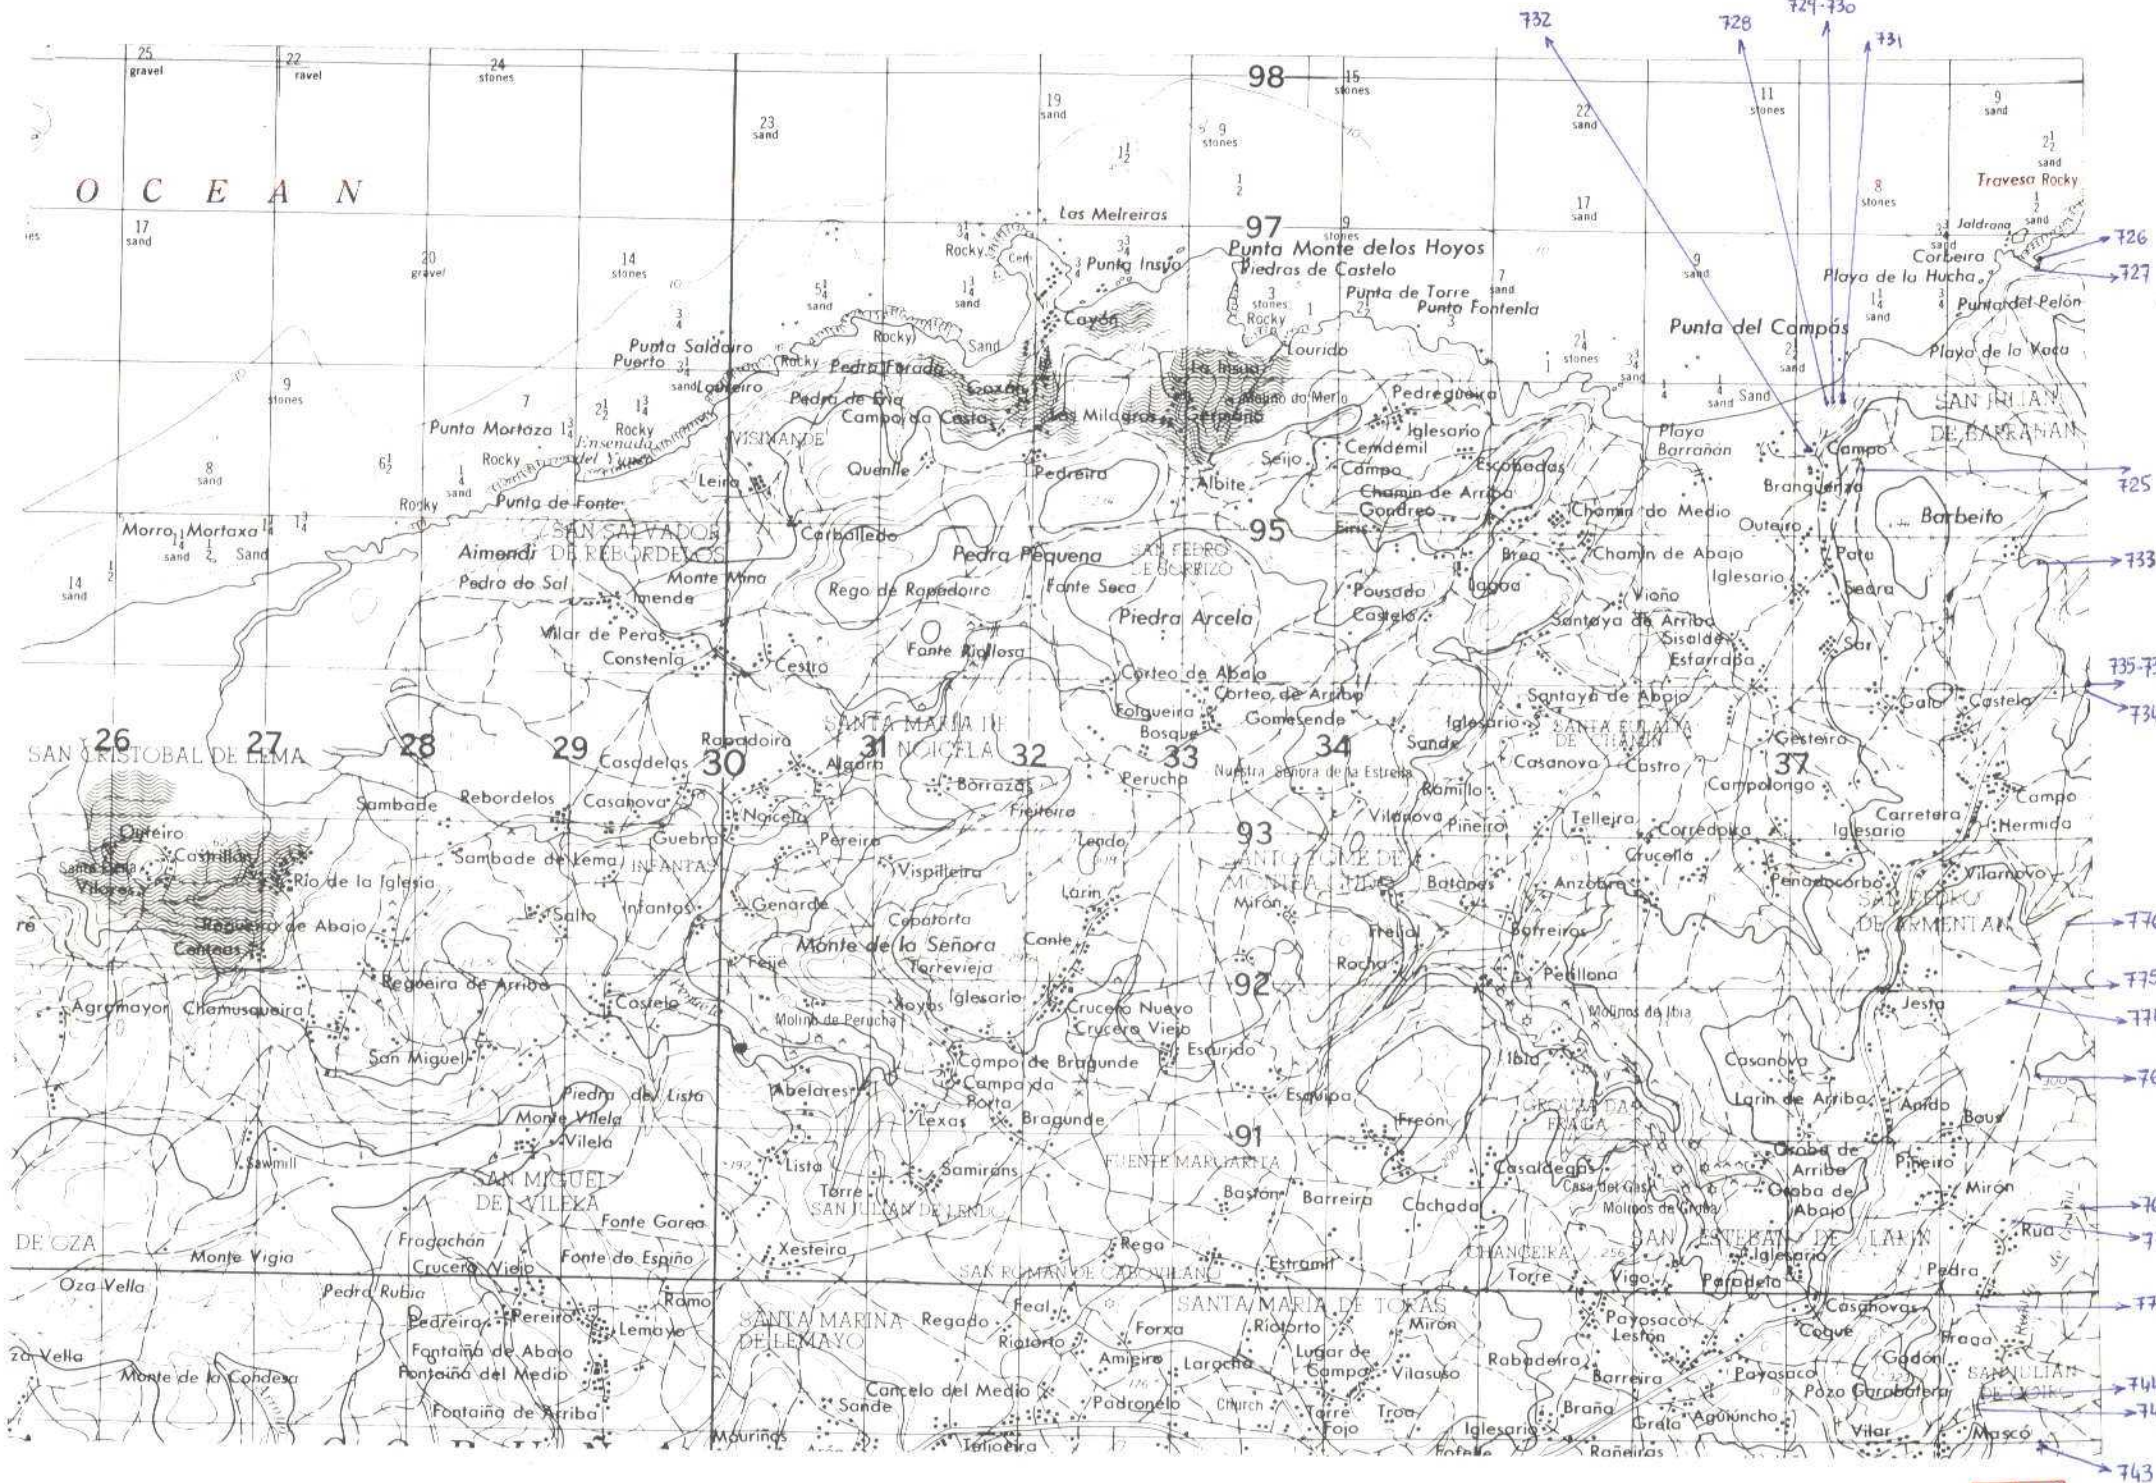





MINISTERIO DE INDUSTRIA  
DIRECCION GENERAL DE MINAS  
INSTITUTO GEOLOGICO Y MINERO DE ESPAÑA


PLAN NACIONAL DE LA MINERIA. MAPA GEOLOGICO NACIONAL A ESCALA 1:50.000  
MAGNA

FICHA DE CONTROL DEL TRABAJO DE CAMPO MCC1

DATOS A RELLENAR POR EL IGME

| CONTROL               | FECHA | OBSERVACIONES |
|-----------------------|-------|---------------|
| LIBRETA DE CAMPO      |       |               |
| MUESTRAS. LABORATORIO |       |               |
| CARTOGRAFIA           |       |               |
| ESTACIONES VISITADAS  |       |               |
| OBSERVACIONES:        |       |               |

EL SUPERVISOR DEL PROYECTO

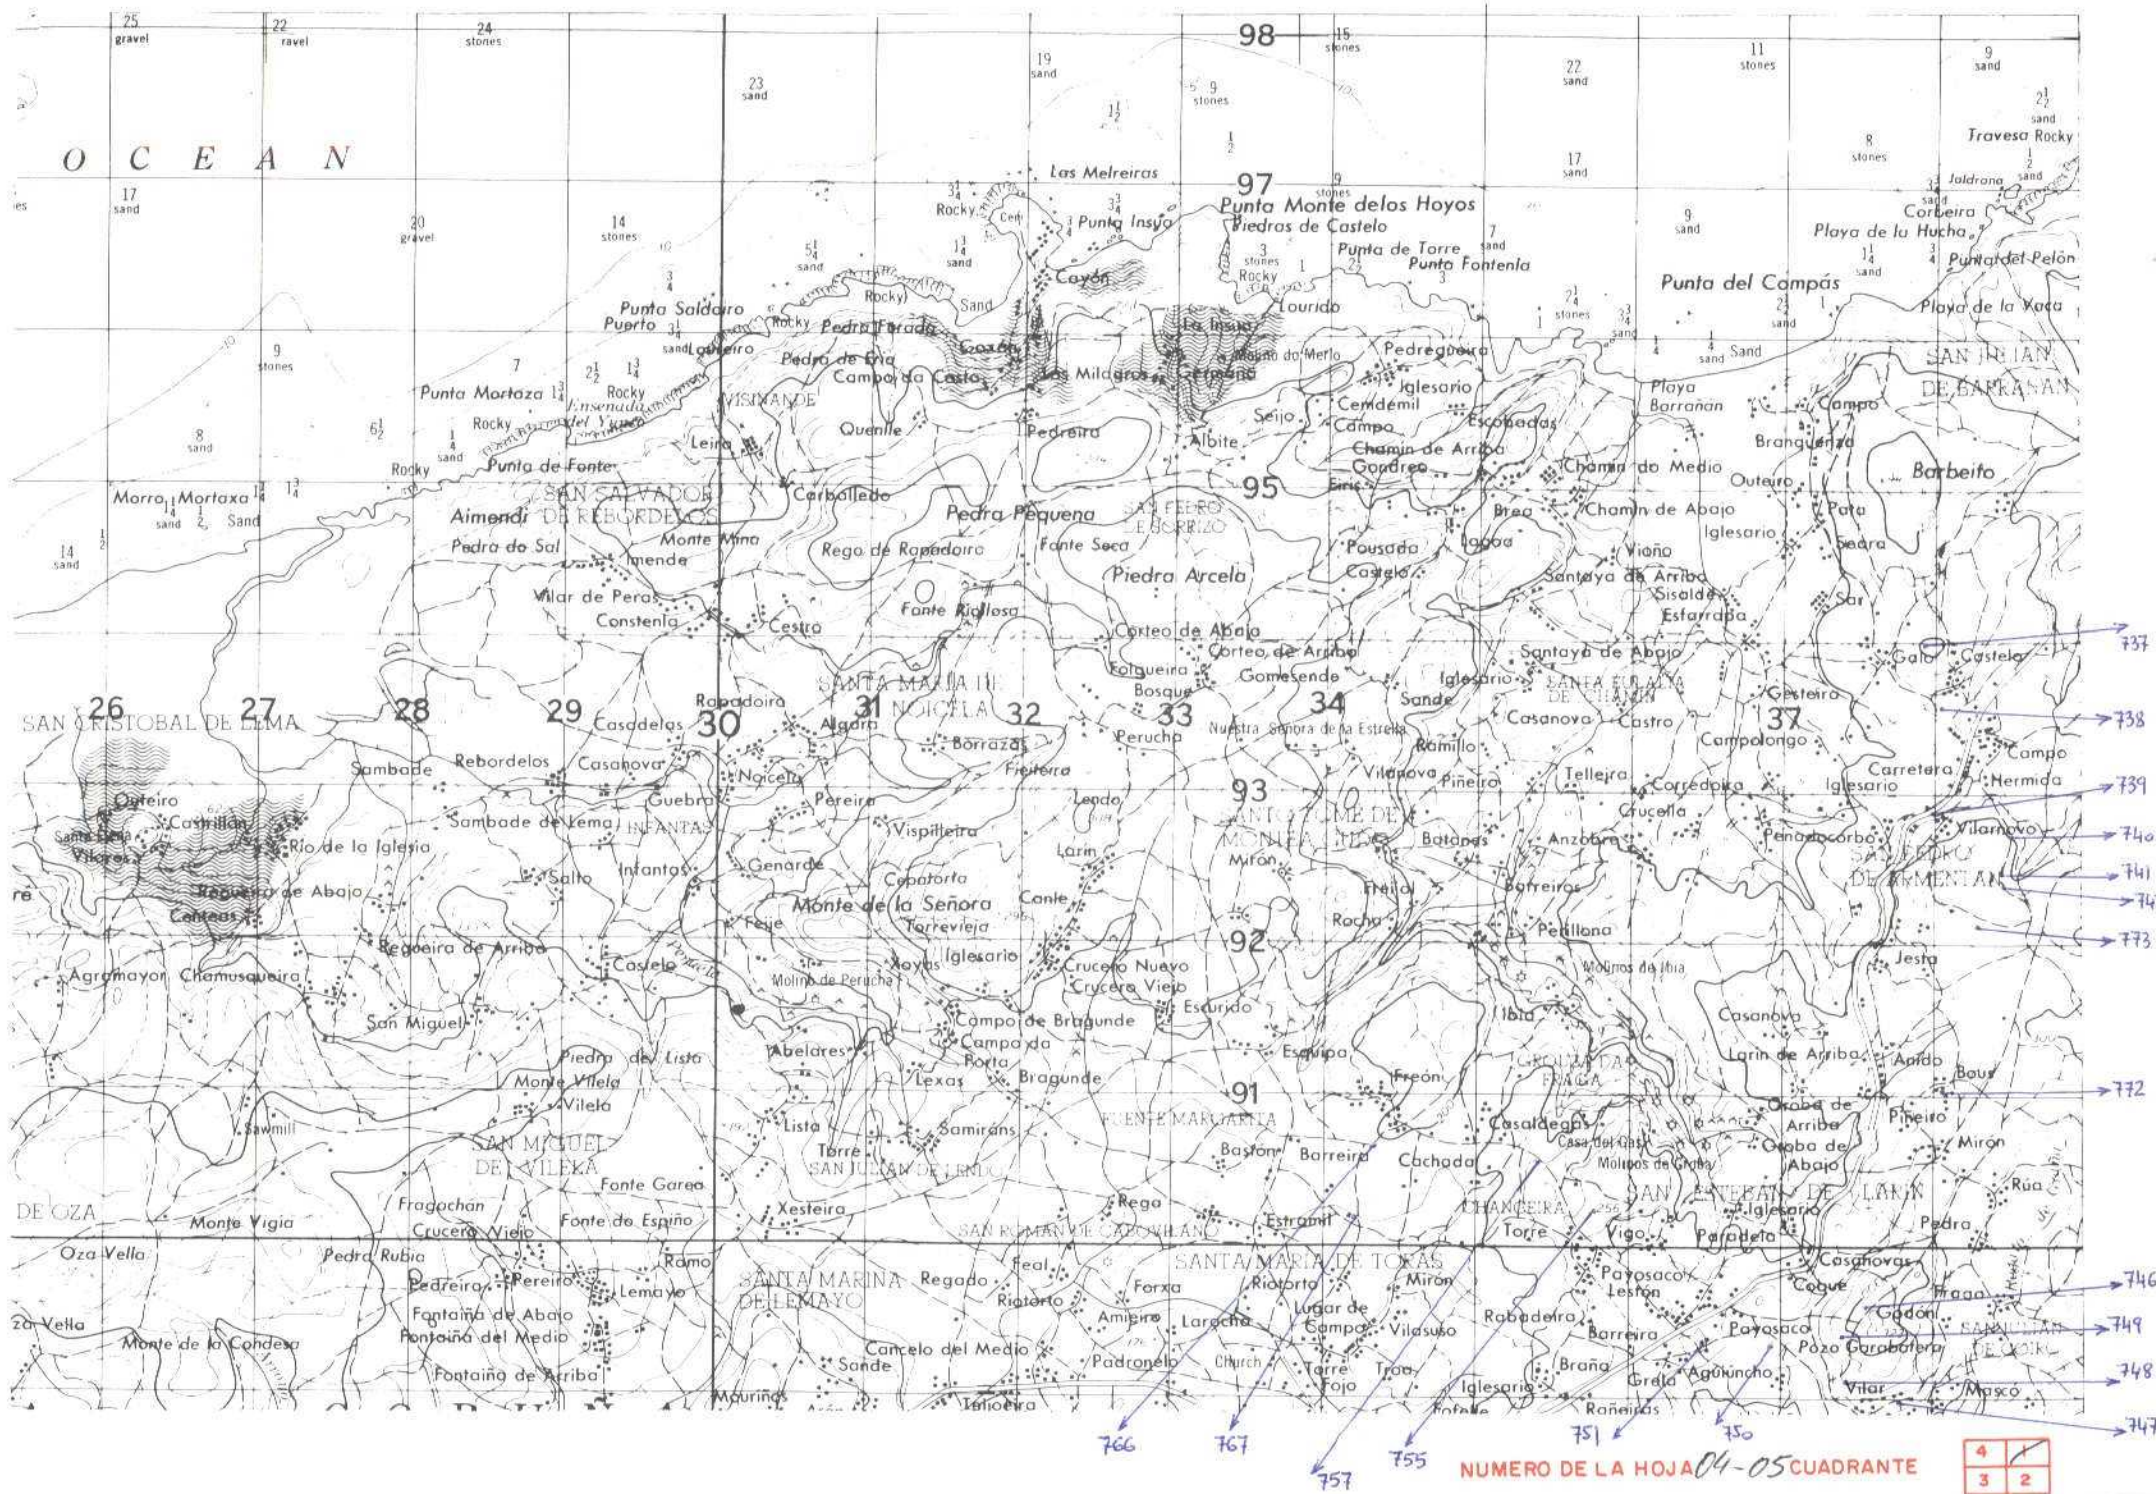

NUMERO DE LA HOJA 04-05 CUADRANTE

|   |   |
|---|---|
| 4 | 1 |
| 3 | 2 |

48

| DATOS A RELLENAR POR EL IGME |                |                  | DATOS A RELLENAR POR EL CONSULTOR |       | DATOS A RELLENAR POR EL IGME |              |           |            |
|------------------------------|----------------|------------------|-----------------------------------|-------|------------------------------|--------------|-----------|------------|
| Nº de la hoja                | Coordinada UTM | Nº del documento | CONSU                             | ESTAC | Recibido                     | Ref. Control | Perforado | Verificado |
| 0405                         | 1              | 1506             | IB                                | JC    |                              |              |           |            |

| DATOS A RELLENAR POR EL CONSULTOR |            |            |         |           |          |         |                |      |                  |                  |          |               |
|-----------------------------------|------------|------------|---------|-----------|----------|---------|----------------|------|------------------|------------------|----------|---------------|
| NUMERO DE LA ESTACION             | Fotografía | MUESTRAS   |         |           |          |         |                |      |                  |                  |          | Otro análisis |
|                                   |            | Petro. y M | Macrop. | Microcap. | Sedimen. | Rayos X | Espectro masas | C 14 | Análisis químico | Termico diferen. | Microsc. |               |
| 737                               | 1          |            |         |           |          |         |                |      |                  |                  |          |               |
| 738                               | 1          |            |         |           |          |         |                |      |                  |                  |          |               |
| 739                               | 1          |            |         |           |          |         |                |      |                  |                  |          |               |
| 740                               | 1          |            |         |           |          |         |                |      |                  |                  |          |               |
| 741                               | 1          |            |         |           |          |         |                |      |                  |                  |          |               |
| 742                               | 1          |            |         |           |          |         |                |      |                  |                  |          |               |
| 746                               | 1          |            |         |           |          |         |                |      |                  |                  |          |               |
| 747                               | 1          |            |         |           |          |         |                |      |                  |                  |          |               |
| 748                               | 1          |            |         |           |          |         |                |      |                  |                  |          |               |
| 749                               | 1          |            |         |           |          |         |                |      |                  |                  |          |               |
| 750                               | 1          |            |         |           |          |         |                |      |                  |                  |          |               |
| 751                               | 1          |            |         |           |          |         |                |      |                  |                  |          |               |
| 755                               | 1          |            |         |           |          |         |                |      |                  |                  |          |               |
| 757                               | 1          |            |         |           |          |         |                |      |                  |                  |          |               |
| 766                               | 1          |            |         |           |          |         |                |      |                  |                  |          |               |
| 767                               | 1          |            |         |           |          |         |                |      |                  |                  |          |               |
| 772                               | 1          |            |         |           |          |         |                |      |                  |                  |          |               |
| 773                               | 1          |            |         |           |          |         |                |      |                  |                  |          |               |

| DATOS A RELLENAR POR EL CONSULTOR |            |            |         |           |          |         |                |      |                  |                  |          |               |
|-----------------------------------|------------|------------|---------|-----------|----------|---------|----------------|------|------------------|------------------|----------|---------------|
| NUMERO DE LA ESTACION             | Fotografía | MUESTRAS   |         |           |          |         |                |      |                  |                  |          | Otro análisis |
|                                   |            | Petro. y M | Macrop. | Microcap. | Sedimen. | Rayos X | Espectro masas | C 14 | Análisis químico | Termico diferen. | Microsc. |               |
|                                   |            |            |         |           |          |         |                |      |                  |                  |          |               |
EL CONSULTOR DEBERA MARCAR SOBRE EL MAPA LAS ESTACIONES CON SU NUMERO DE REFERENCIA (EN AZUL) Y LOS CORTES REALIZADOS SOBRE EL TERRENO (EN ROJO). PARA UN CONTROL CORRECTO DE LA MARCHA DEL TRABAJO DE CAMPO EL CONSULTOR DEBERA ENVIAR ENTRE LOS DIAS 1º Y 15º DE CADA MES ESTAS HOJAS AL INSTITUTO GEOLOGICO Y MINERO DE ESPAÑA, DIVISION DE GEOLOGIA, C/RIOS ROSAS, 23 - MADRID - 3.

Recibido I.G.M.E. el 31-5-78 Enviado el 31-5-78  
 El Supervisor *alga* El Consultor *[Firma]*





MINISTERIO DE INDUSTRIA  
DIRECCION GENERAL DE MINAS  
INSTITUTO GEOLOGICO Y MINERO DE ESPAÑA


PLAN NACIONAL DE LA MINERIA. MAPA GEOLOGICO NACIONAL A ESCALA 1:50.000  
MAGNA

FICHA DE CONTROL DEL TRABAJO DE CAMPO MCC1


DATOS A RELLENAR POR EL IGME

| CONTROL               | FECHA | OBSERVACIONES |
|-----------------------|-------|---------------|
| LIBRETA DE CAMPO      |       |               |
| MUESTRAS. LABORATORIO |       |               |
| CARTOGRAFIA           |       |               |
| ESTACIONES VISITADAS  |       |               |
| OBSERVACIONES:        |       |               |

EL SUPERVISOR DEL PROYECTO

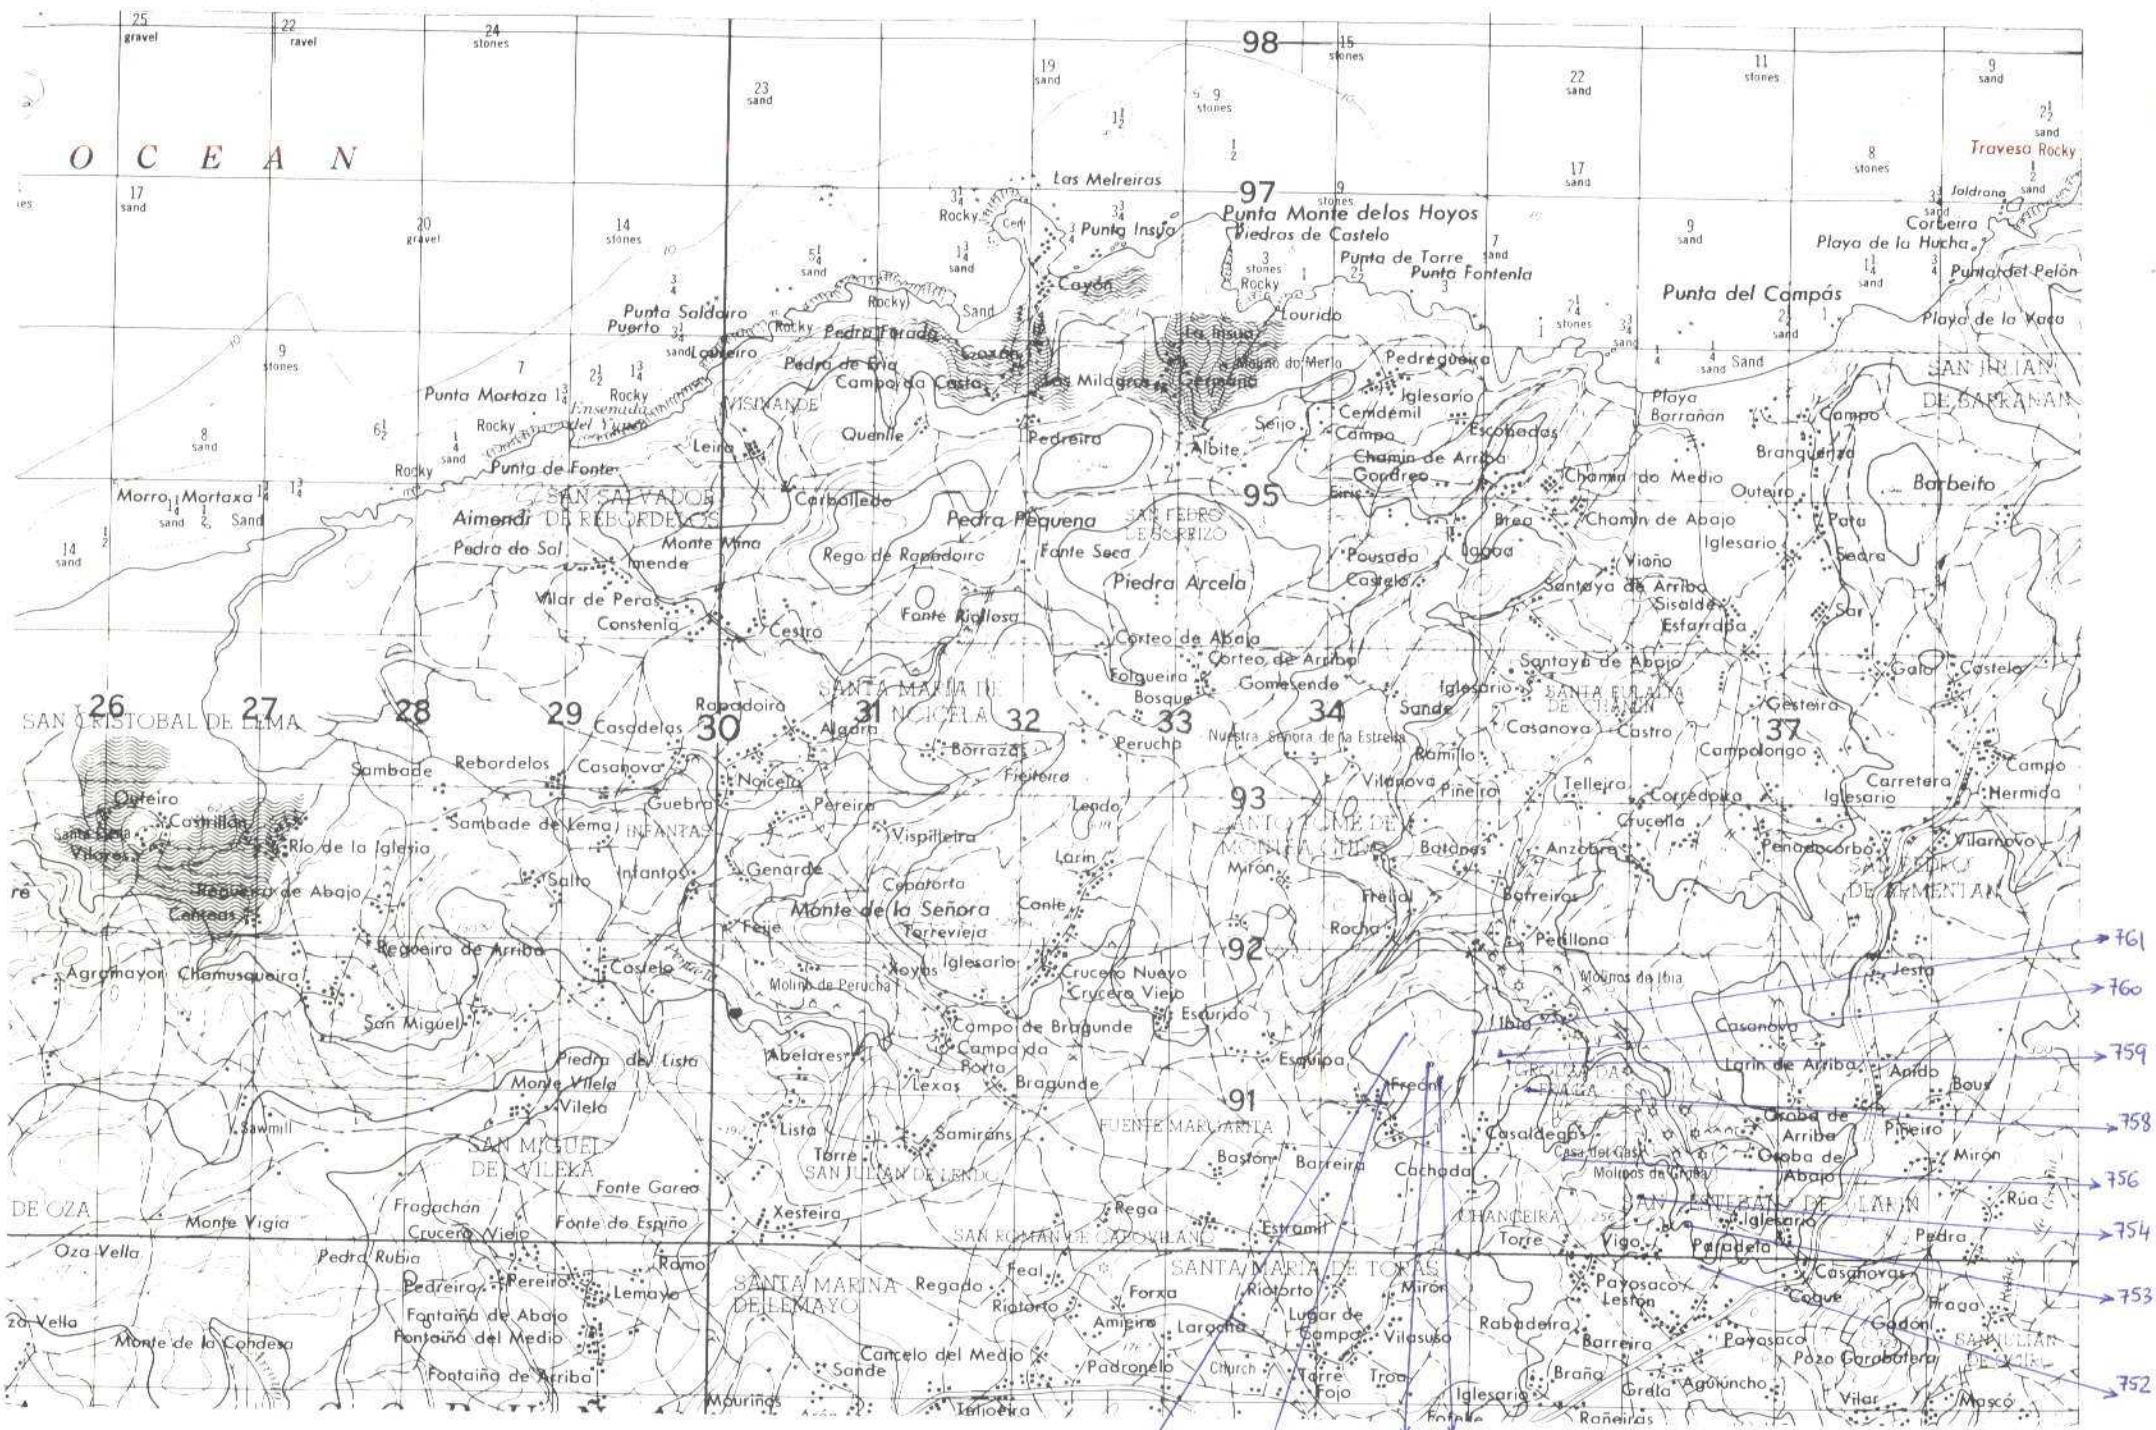

NUMERO DE LA HOJA 04-05 CUADRANTE

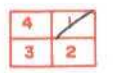

| DATOS A RELLENAR POR EL IGME |                  |                  |      | DATOS A RELLENAR POR EL IGME |              |           |            |
|------------------------------|------------------|------------------|------|------------------------------|--------------|-----------|------------|
| Nº de la hoja                |                  | Nº del documento |      | Recibido                     | Ref. Control | Perforado | Verificado |

| DATOS A RELLENAR POR EL CONSULTOR |            |            
|-----------------------------------|------------|------------|---------|------------|----------|---------|-----------------|------|------------------|----------------------|-----------------------|----------|-----------------|------------|------------|---------|------------|----------|---------|-----------------|------|------------------|----------------------|----------|-----------------|--|
| NUMERO DE LA ESTACION             | MUESTRAS   |            |         |            |          |         |                 |      |                  |                      | NUMERO DE LA ESTACION | MUESTRAS |                 |            |            |         |            |          |         |                 |      |                  |                      |          |                 |  |
|                                   | Fotografía | Petro. LyM | Macrop. | Microspal. | Sedimen. | Rayos X | Espectro. masas | C-14 | Análisis químico | Término diferencial. |                       | Microso. | Otros análisis. | Fotografía | Petro. LyM | Macrop. | Microspal. | Sedimen. | Rayos X | Espectro. masas | C-14 | Análisis químico | Término diferencial. | Microso. | Otros análisis. |  |
| 752                               | 1          |            |         
| 753                               | 1          |            |         
| 754                               | 1          |            |         
| 756                               | 1          |            |         
| 758                               | 1          |            |         
| 759                               | 1          |            |         
| 760                               | 1          |            |         
| 761                               | 1          |            |         
| 762                               | 1          |            |         
| 763                               | 1          |            |         
| 764                               | 1          |            |         
| 765                               | 1          |            |         

| DATOS A RELLENAR POR EL CONSULTOR |            |            
|-----------------------------------|------------|------------|---------|------------|----------|---------|-----------------|------|------------------|----------------------|-----------------------|----------|-----------------|------------|------------|---------|------------|----------|---------|-----------------|------|------------------|----------------------|----------|-----------------|--|--|
| NUMERO DE LA ESTACION             | MUESTRAS   |            |         |            |          |         |                 |      |                  |                      | NUMERO DE LA ESTACION | MUESTRAS |                 |            |            |         |            |          |         |                 |      |                  |                      |          |                 |  |  |
|                                   | Fotografía | Petro. LyM | Macrop. | Microspal. | Sedimen. | Rayos X | Espectro. masas | C-14 | Análisis químico | Término diferencial. |                       | Microso. | Otros análisis. | Fotografía | Petro. LyM | Macrop. | Microspal. | Sedimen. | Rayos X | Espectro. masas | C-14 | Análisis químico | Término diferencial. | Microso. | Otros análisis. |  |  |
|                                   |            

EL CONSULTOR DEBERA MARCAR SOBRE EL MAPA LAS ESTACIONES CON SU NUMERO DE REFERENCIA (EN AZUL) Y LOS CORTES REALIZADOS SOBRE EL TERRENO (EN ROJO). PARA UN CONTROL CORRECTO DE LA MARCHA DEL TRABAJO DE CAMPO EL CONSULTOR DEBERA ENVIAR ENTRE LOS DIAS 1 al 15 y 15 al 22 DE CADA MES ESTAS HOJAS AL INSTITUTO GEOLOGICO Y MINERO DE ESPAÑA, DIVISION DE GEOLOGIA, CERROS ROSAS, 23 - MADRID - 3.

Recibido I.G.M.E. el 31-5-78 ..... Enviado el 18-5-78  
 El Supervisor *algu* El Consultor *[Signature]*




FICHA DE CONTROL DEL TRABAJO DE CAMPO MCC1

DATOS A RELLENAR POR EL IGME

| CONTROL               | FECHA | OBSERVACIONES |
|-----------------------|-------|---------------|
| LIBRETA DE CAMPO      |       |               |
| MUESTRAS. LABORATORIO |       |               |
| CARTOGRAFIA           |       |               |
| ESTACIONES VISITADAS  |       |               |
|                       |       |               |
| OBSERVACIONES:        |       |               |

EL SUPERVISOR DEL PROYECTO

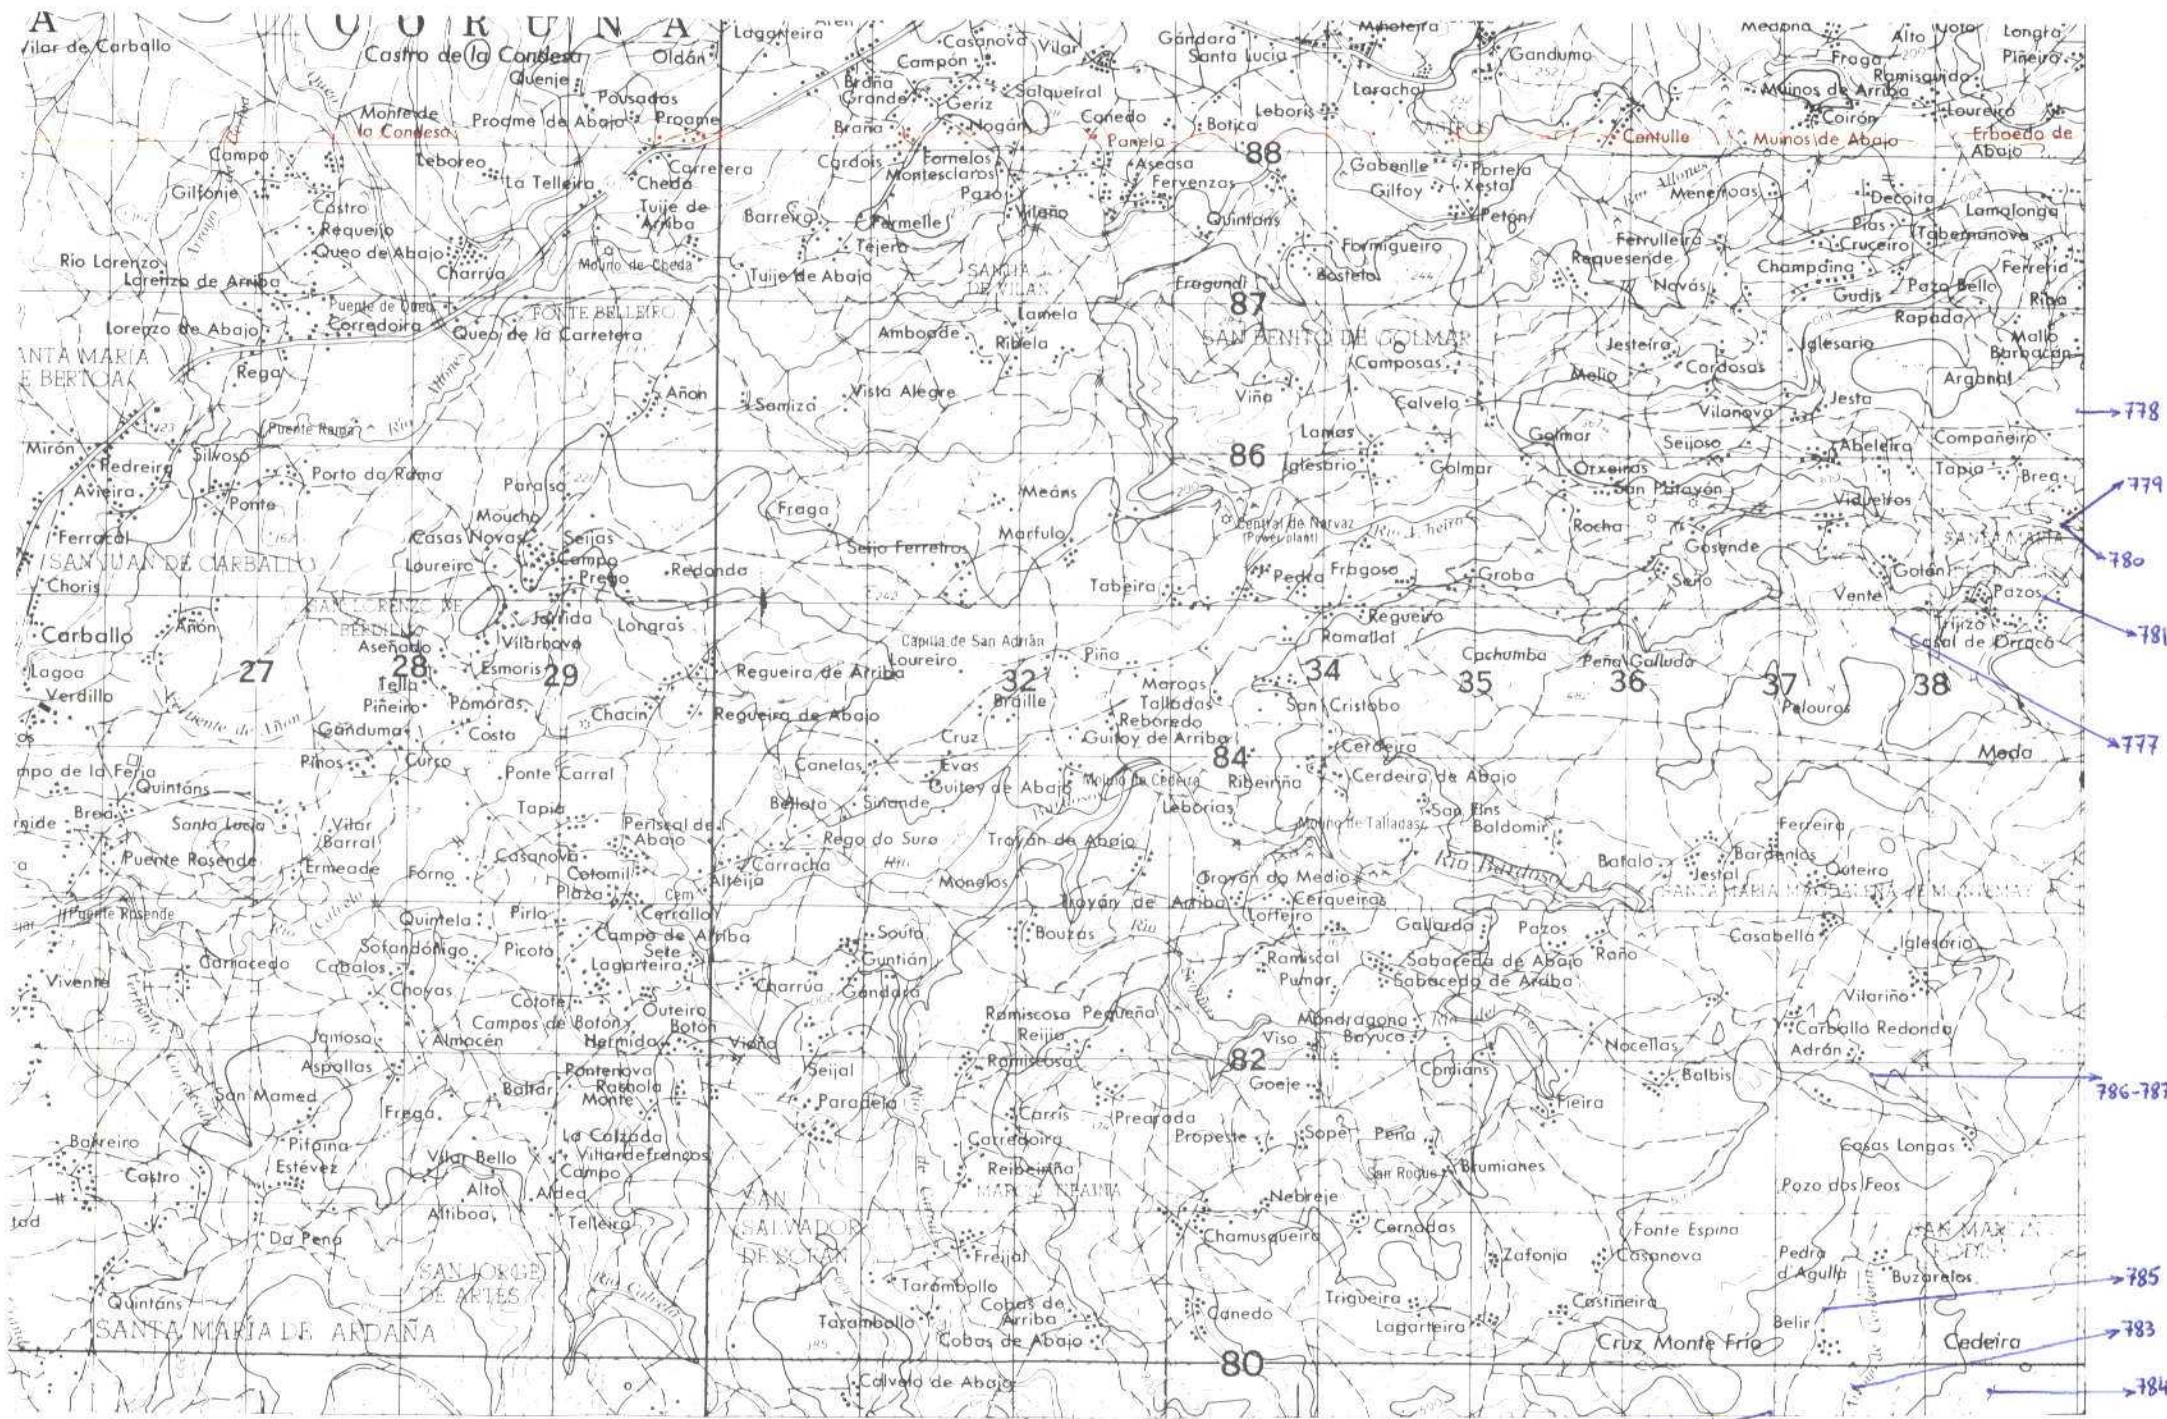

|   |   |
|---|---|
| 4 | 1 |
| 3 | 2 |

| DATOS A RELLENAR POR EL IGME |                  | DATOS A RELLENAR POR EL IGME |              |
|------------------------------|------------------|------------------------------|--------------|
| Nº de la hoja<br>1:50.000    | Nº del documento | Recibido                     | Ref. Control |
| 04052                        | 507              |                              |              |
| Código del mapa              |                  | Verificado                   |              |
| IBJC                         |                  |                              |              |

| NUMERO DE LA ESTACION | MUESTRAS   |             |           |           |         |         |                |      |                  |                 |           | NUMERO DE LA ESTACION | MUESTRAS       |            |             |           |           |         |         |                |      |                  |                 |           |                |  |
|-----------------------|------------|-------------|-----------|-----------|---------|---------|----------------|------|------------------|-----------------|-----------|-----------------------|----------------|------------|-------------|-----------|-----------|---------|---------|----------------|------|------------------|-----------------|-----------|----------------|--|
|                       | Fotografía | Petro L y M | Microscop | Microscop | Sedimen | Rayos X | Espectro masas | C 14 | Análisis químico | Término diferen | Microscop |                       | Otros análisis | Fotografía | Petro L y M | Microscop | Microscop | Sedimen | Rayos X | Espectro masas | C 14 | Análisis químico | Término diferen | Microscop | Otros análisis |  |
| 777                   | 1          |             |           
| 778                   | 1          |             |           
| NUMERO DE LA ESTACION | MUESTRAS   |             |           |           |         |         |                |      |                  |                 |           | NUMERO DE LA ESTACION | MUESTRAS       |            |             |           |           |         |         |                |      |                  |                 |           |                |  |  |
|-----------------------|------------|-------------|-----------|-----------|---------|---------|----------------|------|------------------|-----------------|-----------|-----------------------|----------------|------------|-------------|-----------|-----------|---------|---------|----------------|------|------------------|-----------------|-----------|----------------|--|--|
|                       | Fotografía | Petro L y M | Microscop | Microscop | Sedimen | Rayos X | Espectro masas | C 14 | Análisis químico | Término diferen | Microscop |                       | Otros análisis | Fotografía | Petro L y M | Microscop | Microscop | Sedimen | Rayos X | Espectro masas | C 14 | Análisis químico | Término diferen | Microscop | Otros análisis |  |  |
|                       |            

EL CONSULTOR DEBERA MARCAR SOBRE EL MAPA LAS ESTACIONES CON SU NUMERO DE REFERENCIA (EN AZUL) Y LOS CORTES REALIZADOS SOBRE EL TERRENO (EN ROJO). PARA EL CONTROL CORRECTO DE LA MARCHA DEL TRABAJO DE CAMPO EL CONSULTOR DEBERA ENVIAR ENTRE LOS DIAS 1 al 7 y 15 al 22 DE CADA MES ESTAS HOJAS AL INSTITUTO GEOLOGICO Y MINERO DE ESPAÑA, DIVISION DE GEOLOGIA, C/ RIOS ROSAS, 21 MADRID 3.

Recibido I.G.M.E. el 31-5-78 Enviado el 31-5-78  
 El Supervisor *Alpa* El Consultor *[Signature]*



MINISTERIO DE INDUSTRIA  
DIRECCION GENERAL DE MINAS  
INSTITUTO GEOLOGICO Y MINERO DE ESPAÑA


PLAN NACIONAL DE LA MINERIA. MAPA GEOLOGICO NACIONAL A ESCALA 1:50.000  
MAGNA

FICHA DE CONTROL DEL TRABAJO DE CAMPO MCC1

DATOS A RELLENAR POR EL IGME

| CONTROL               | FECHA | OBSERVACIONES |
|-----------------------|-------|---------------|
| LIBRETA DE CAMPO      |       |               |
| MUESTRAS. LABORATORIO |       |               |
| CARTOGRAFIA           |       |               |
| ESTACIONES VISITADAS  |       |               |
| OBSERVACIONES:        |       |               |

EL SUPERVISOR DEL PROYECTO

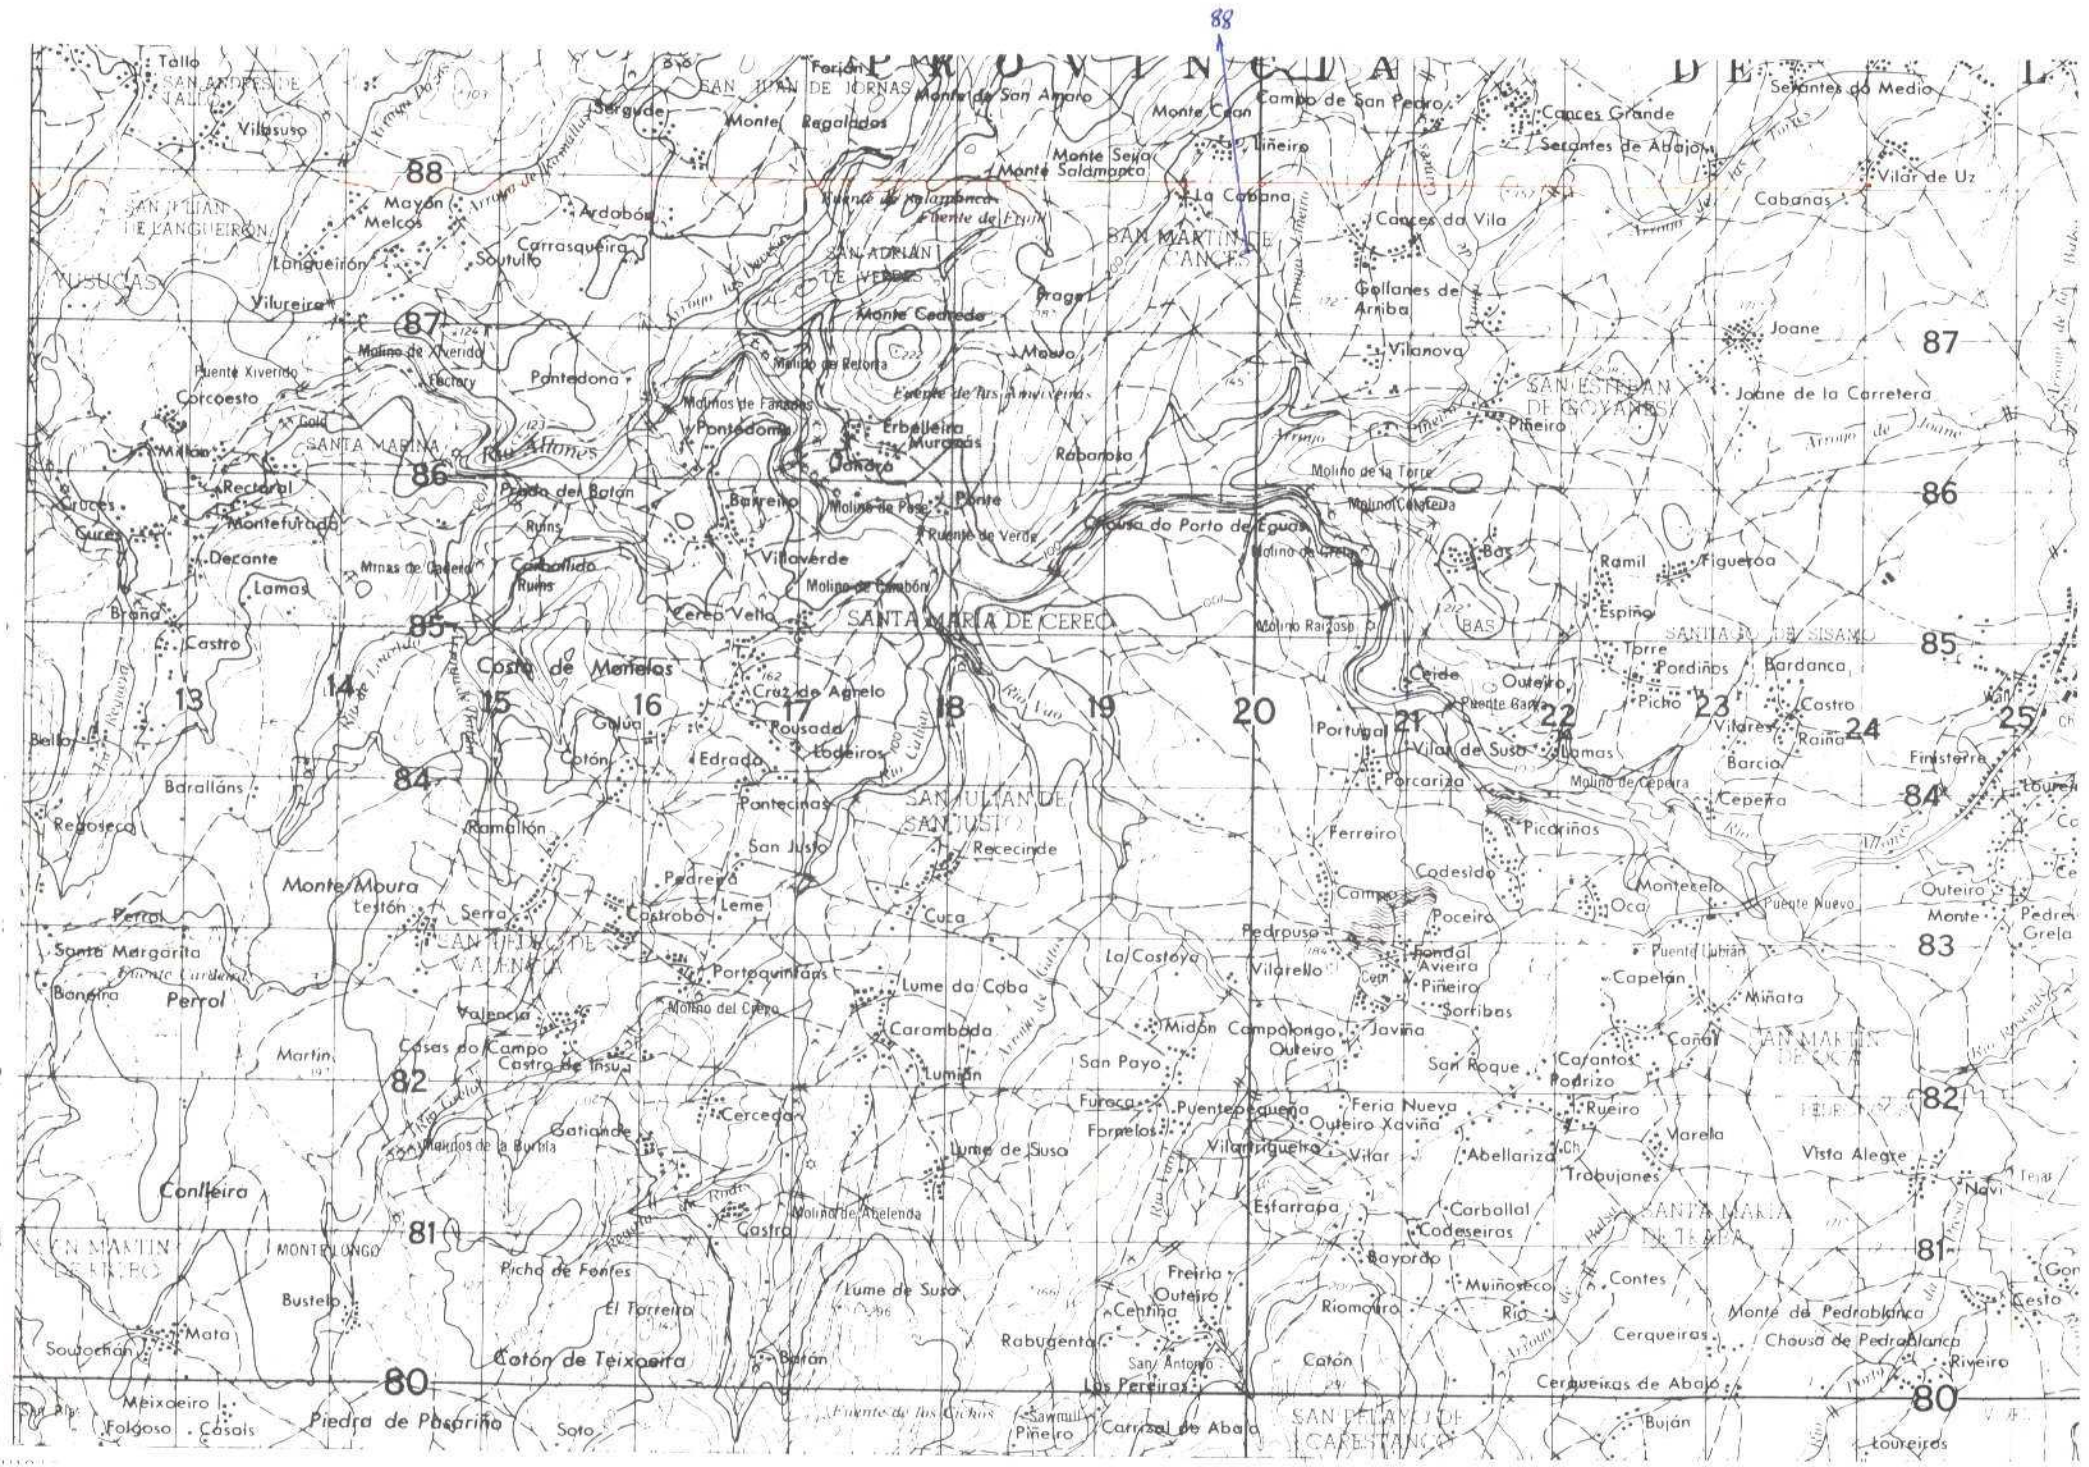



| DATOS A RELLENAR POR EL IGME |   | DATOS A RELLENAR POR EL CONSULTOR |                               | DATOS A RELLENAR POR EL IGME |              |           |            |
|------------------------------|---|-----------------------------------|-------------------------------|------------------------------|--------------|-----------|------------|
| Nº de la hoja<br>1:50.000    | Cuadrante<br>Escala<br>No del documento | RESULTADO                         | FECHA DE REALIZACIÓN ESTACION | Recibido                     | Ref. Control | Perforado | Verificado |
| 04053                        | SSIS                                    | I                                 | B J C                         |                              |              |           |            |

| NUMERO DE LA ESTACION | MUESTRAS   |            |         |            |          |         |                |      |                  |         |          |          | NUMERO DE LA ESTACION | MUESTRAS       |            |            |         |            |          |         |                |      |                  |         |          |          |
|-----------------------|------------|------------|---------|------------|----------|---------|----------------|------|------------------|---------|----------|----------|-----------------------|----------------|------------|------------|---------|------------|----------|---------|----------------|------|------------------|---------|----------|----------|
|                       | Fotografia | Petrologia | Macrop. | Microscop. | Sedimen. | Rayos X | Espectro masas | C 14 | Analisis quimico | Termico | diferen. | Microsc. |                       | Otros analisis | Fotografia | Petrologia | Macrop. | Microscop. | Sedimen. | Rayos X | Espectro masas | C 14 | Analisis quimico | Termico | diferen. | Microsc. |
| 88                    | 1          |            |         
|                       |            
|                       |            

| NUMERO DE LA ESTACION | MUESTRAS   |            |         |            |          |         |                |      |                  |         |          |          | NUMERO DE LA ESTACION | MUESTRAS       |            |            |         |            |          |         |                |      |                  |         |          |          |                |
|-----------------------|------------|------------|---------|------------|----------|---------|----------------|------|------------------|---------|----------|----------|-----------------------|----------------|------------|------------|---------|------------|----------|---------|----------------|------|------------------|---------|----------|----------|----------------|
|                       | Fotografia | Petrologia | Macrop. | Microscop. | Sedimen. | Rayos X | Espectro masas | C 14 | Analisis quimico | Termico | diferen. | Microsc. |                       | Otros analisis | Fotografia | Petrologia | Macrop. | Microscop. | Sedimen. | Rayos X | Espectro masas | C 14 | Analisis quimico | Termico | diferen. | Microsc. | Otros analisis |
|                       |            
|                       |            

EL CONSULTOR DEBERA MARCAR SOBRE EL MAPA LAS ESTACIONES CON SU NUMERO DE REFERENCIA (EN AZUL) Y LOS CORTES REALIZADOS SOBRE EL TERRENO (EN ROJO). PARA UN CONTROL CORRECTO DE LA MARCHA DEL TRABAJO DE CAMPO EL CONSULTOR DEBERA ENVIAR ENTRE LOS DIAS 1º A 7 Y 15 A 22 DE CADA MES ESTAS HOJAS AL INSTITUTO GEOLOGICO Y MINERO DE ESPAÑA, DIVISION DE GEOLOGIA, C/ RIOS ROSAS 23 - MADRID. 3

Recibido I.G.M.E. el 11-4-78 Enviado el 13-3-78  
El Supervisor *Alegu* El Consultor *Alto*



MINISTERIO DE INDUSTRIA  
DIRECCION GENERAL DE MINAS  
INSTITUTO GEOLOGICO Y MINERO DE ESPAÑA



PLAN NACIONAL DE LA MINERIA. MAPA GEOLOGICO NACIONAL A ESCALA 1:50.000  
MAGNA

FICHA DE CONTROL DEL TRABAJO DE CAMPO MCC1

DATOS A RELLENAR POR EL IGME

| CONTROL               | FECHA | OBSERVACIONES |
|-----------------------|-------|---------------|
| LIBRETA DE CAMPO      |       |               |
| MUESTRAS. LABORATORIO |       |               |
| CARTOGRAFIA           |       |               |
| ESTACIONES VISITADAS  |       |               |
| OBSERVACIONES:        |       |               |

EL SUPERVISOR DEL PROYECTO

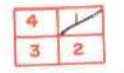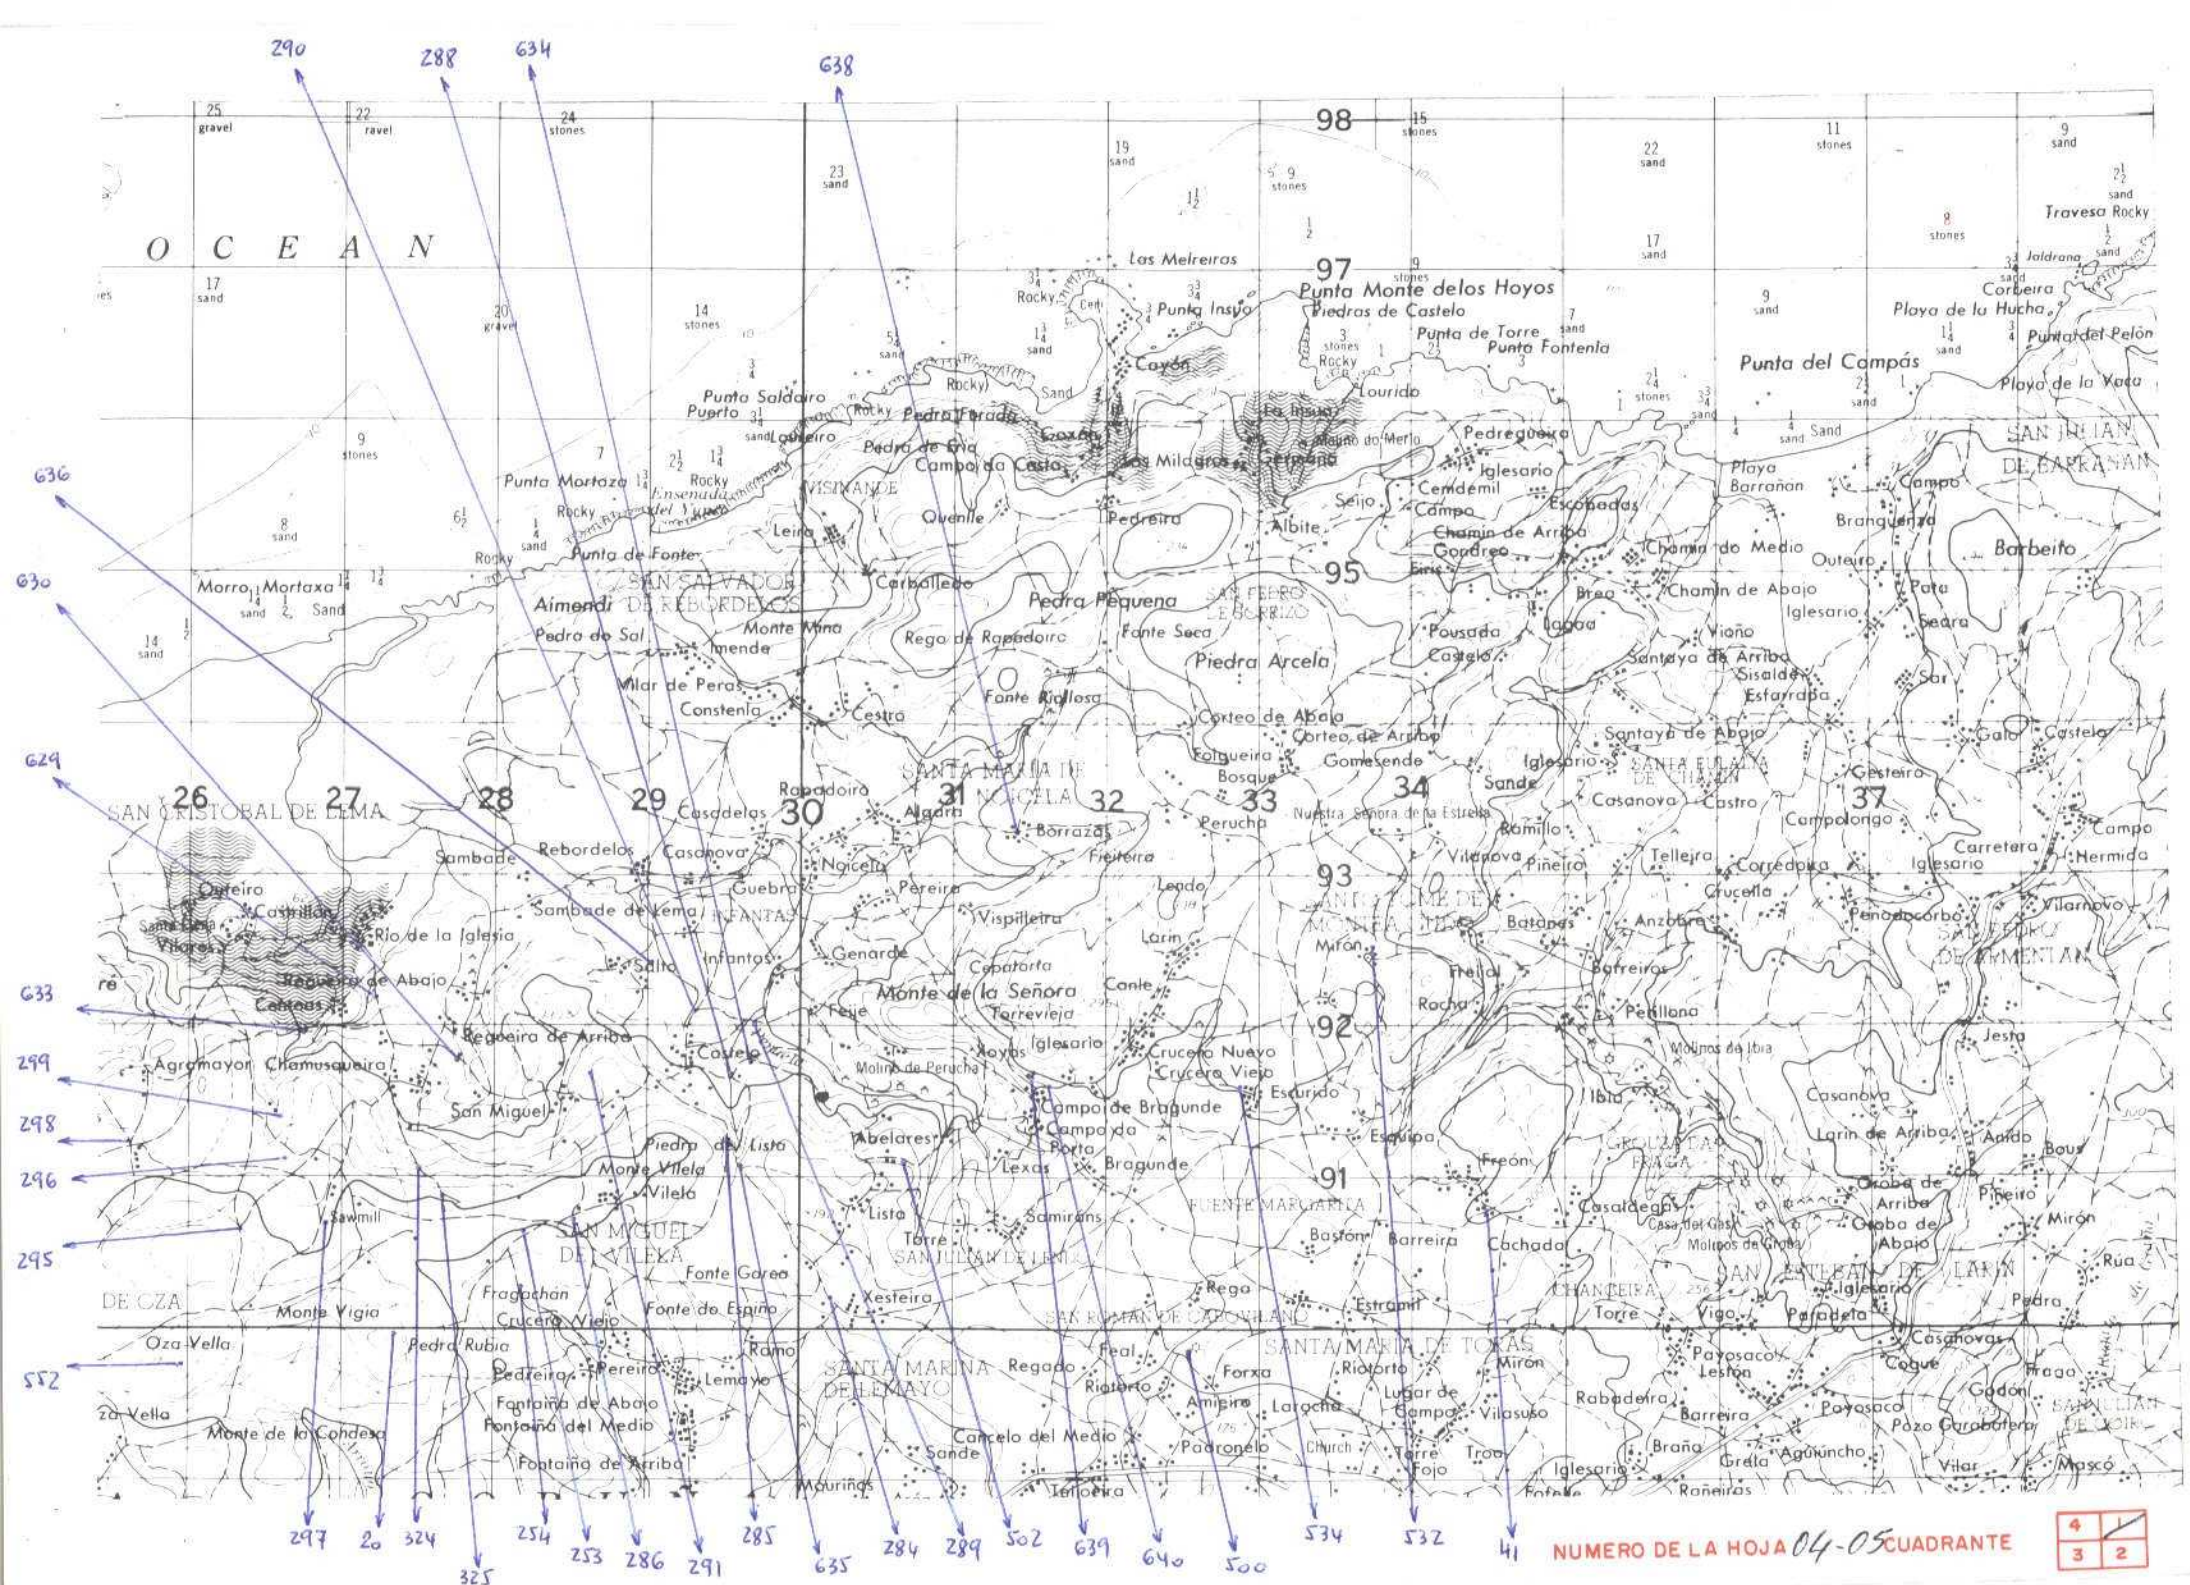

| DATOS A RELLENAR POR EL IGME |                  | DATOS A RELLENAR POR EL IGME |              |
|------------------------------|------------------|------------------------------|--------------|
| Nº de la hoja 1:50.000       | Nº del documento | Recibido                     | Ref. Control |
| 040518517                    | IBJC             |                              |              |
|                              |                  | Perforado                    | Verificado   |
|                              |                  |                              |              |

| NUMERO DE LA ESTACION | DATOS A RELLENAR POR EL CONSULTOR |             |        |          |         |         |                     |      |                  |                 |         |                | NUMERO DE LA ESTACION | DATOS A RELLENAR POR EL CONSULTOR |             |        |          |         |         |                     |      |                  |                 |         |                |  |  |
|-----------------------|-----------------------------------|-------------|--------|----------|---------|---------|---------------------|------|------------------|-----------------|---------|----------------|-----------------------|-----------------------------------|-------------|--------|----------|---------|---------|---------------------|------|------------------|-----------------|---------|----------------|--|--|
|                       | Fotografía                        | Petro l y M | Macrop | Micropal | Sedimen | Rayos X | Espectro infrarrojo | C 14 | Análisis químico | Término difreco | Micreso | Otros análisis |                       | Fotografía                        | Petro l y M | Macrop | Micropal | Sedimen | Rayos X | Espectro infrarrojo | C 14 | Análisis químico | Término difreco | Micreso | Otros análisis |  |  |
|                       |                                   
| NUMERO DE LA ESTACION | DATOS A RELLENAR POR EL CONSULTOR |             |        |          |         |         |                     |      |                  |                 |         |                | NUMERO DE LA ESTACION | DATOS A RELLENAR POR EL CONSULTOR |             |        |          |         |         |                     |      |                  |                 |         |                |  |  |  |
|-----------------------|-----------------------------------|-------------|--------|----------|---------|---------|---------------------|------|------------------|-----------------|---------|----------------|-----------------------|-----------------------------------|-------------|--------|----------|---------|---------|---------------------|------|------------------|-----------------|---------|----------------|--|--|--|
|                       | Fotografía                        | Petro l y M | Macrop | Micropal | Sedimen | Rayos X | Espectro infrarrojo | C 14 | Análisis químico | Término difreco | Micreso | Otros análisis |                       | Fotografía                        | Petro l y M | Macrop | Micropal | Sedimen | Rayos X | Espectro infrarrojo | C 14 | Análisis químico | Término difreco | Micreso | Otros análisis |  |  |  |
| 20                    | 1                                 |             |        
| 41                    | 1                                 |             |        
EL CONSULTOR DEBE MARCAR SOBRE EL MAPA LAS ESTACIONES CON SU NUMERO DE REFERENCIA (EN AZUL) Y LOS CORTES REALIZADOS SOBRE EL TERRENO (EN ROJO). PARA UN CONTROL CORRECTO DE LA MARCHA DEL TRABAJO DE CAMPO EL CONSULTOR DEBE ENVIAR ENTRE LOS DIAS 1.ª Y 15.ª DE CADA MES ESTAS HOJAS AL INSTITUTO GEOLOGICO Y MINERO DE ESPAÑA, DIVISION DE GEOLOGIA, C/ RÍOS ROSAS, 23 MADRID 3.

Recibido I.G.M.E. el 11-4-78 Envió el 31-3-78  
 El Supervisor *Algo* El Consultor *[Signature]*



MINISTERIO DE INDUSTRIA  
DIRECCION GENERAL DE MINAS  
INSTITUTO GEOLOGICO Y MINERO DE ESPAÑA


PLAN NACIONAL DE LA MINERIA. MAPA GEOLOGICO NACIONAL A ESCALA 1:50.000  
MAGNA

FICHA DE CONTROL DEL TRABAJO DE CAMPO MCC1

DATOS A RELLENAR POR EL IGME

| CONTROL               | FECHA | OBSERVACIONES |
|-----------------------|-------|---------------|
| LIBRETA DE CAMPO      |       |               |
| MUESTRAS. LABORATORIO |       |               |
| CARTOGRAFIA           |       |               |
| ESTACIONES VISITADAS  |       |               |
| OBSERVACIONES:        |       |               |

EL SUPERVISOR DEL PROYECTO

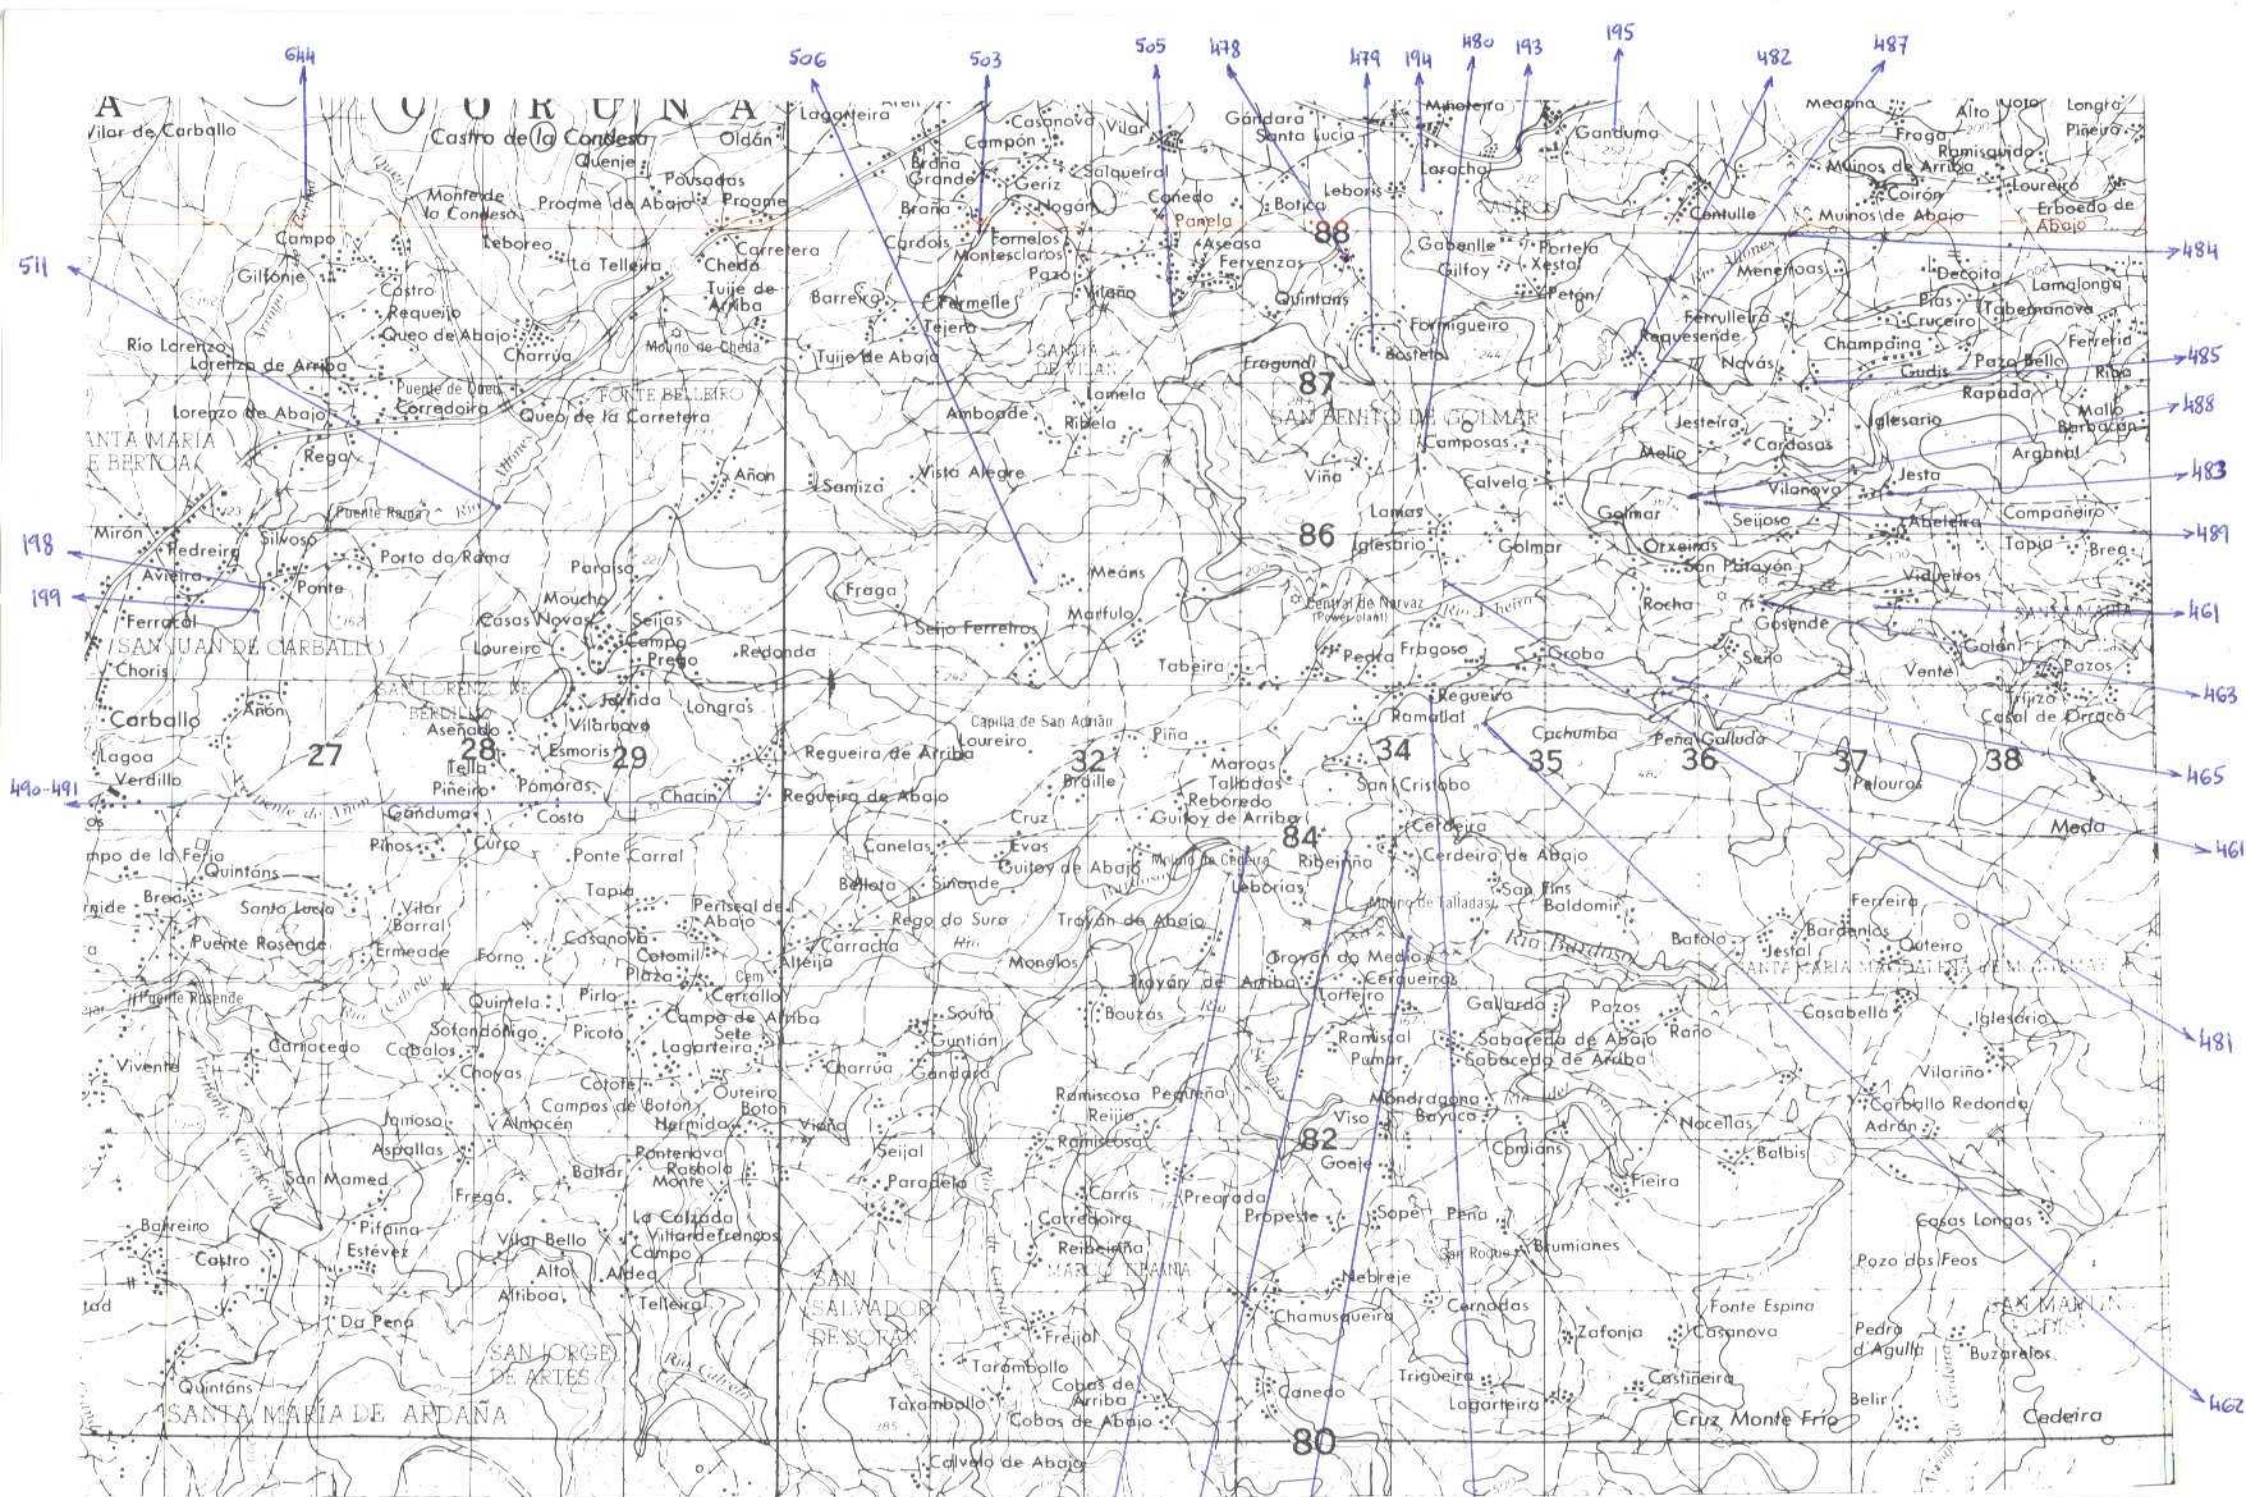


644 506 503 505 478 479 194 480 193 195 482 487

511 484 485 488 483 489 461 463 465 461 465 461 481 462

198 199 490-491

27 28 29 32 34 35 36 37 38 80 82 84 86 87 88

459 437 436 460

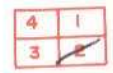





MINISTERIO DE INDUSTRIA  
DIRECCION GENERAL DE MINAS  
INSTITUTO GEOLOGICO Y MINERO DE ESPAÑA

PLAN NACIONAL DE LA MINERIA. MAPA GEOLOGICO NACIONAL A ESCALA 1:50.000  
MAGNA


FICHA DE CONTROL DEL TRABAJO DE CAMPO MCC1

DATOS A RELLENAR POR EL IGME

| CONTROL               | FECHA | OBSERVACIONES |
|-----------------------|-------|---------------|
| LIBRETA DE CAMPO      |       |               |
| MUESTRAS. LABORATORIO |       |               |
| CARTOGRAFIA           |       |               |
| ESTACIONES VISITADAS  |       |               |
| OBSERVACIONES:        |       |               |

EL SUPERVISOR DEL PROYECTO



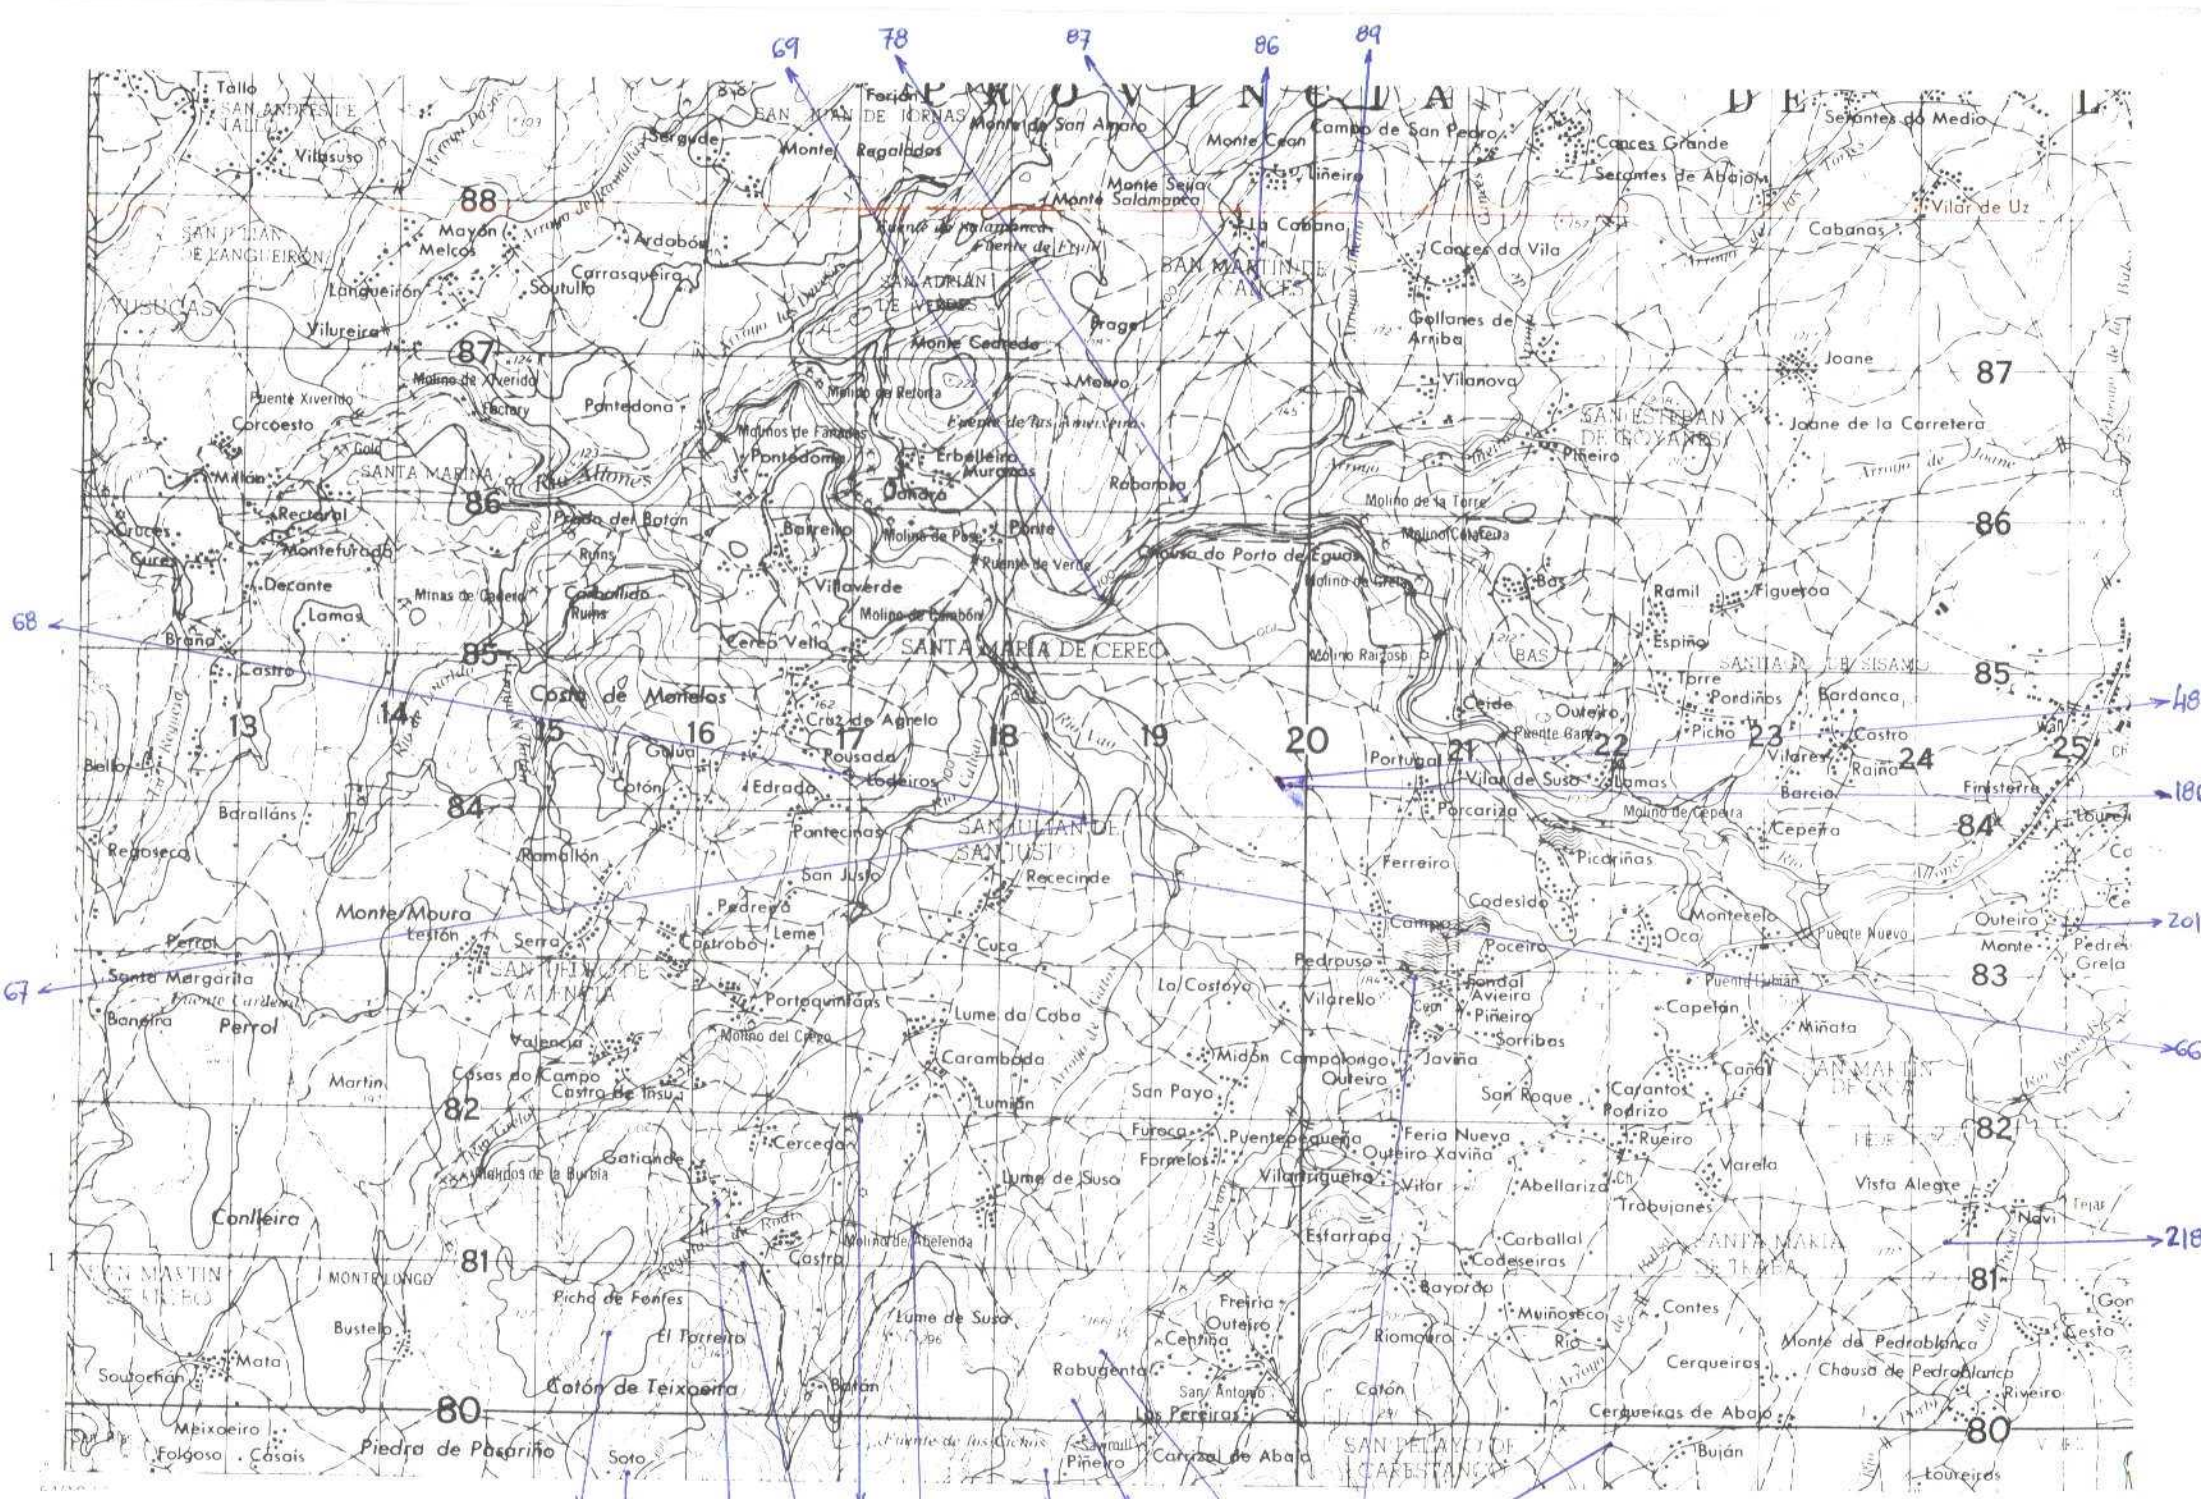

69  
78  
87  
86  
89

68  
67

48  
186  
201  
66  
218

257  
256  
24  
25  
120  
287  
121  
122-151  
1  
46-47  
42

NUMERO DE LA HOJA 04-05 CUADRANTE

|   |   |
|---|---|
| 4 | 1 |
| 3 | 2 |





MINISTERIO DE INDUSTRIA  
DIRECCION GENERAL DE MINAS  
INSTITUTO GEOLOGICO Y MINERO DE ESPAÑA


PLAN NACIONAL DE LA MINERIA. MAPA GEOLOGICO NACIONAL A ESCALA 1:50.000  
MAGNA

FICHA DE CONTROL DEL TRABAJO DE CAMPO MCC1

DATOS A RELLENAR POR EL IGME

| CONTROL               | FECHA | OBSERVACIONES |
|-----------------------|-------|---------------|
| LIBRETA DE CAMPO      |       |               |
| MUESTRAS. LABORATORIO |       |               |
| CARTOGRAFIA           |       |               |
| ESTACIONES VISITADAS  |       |               |
| OBSERVACIONES:        |       |               |

EL SUPERVISOR DEL PROYECTO

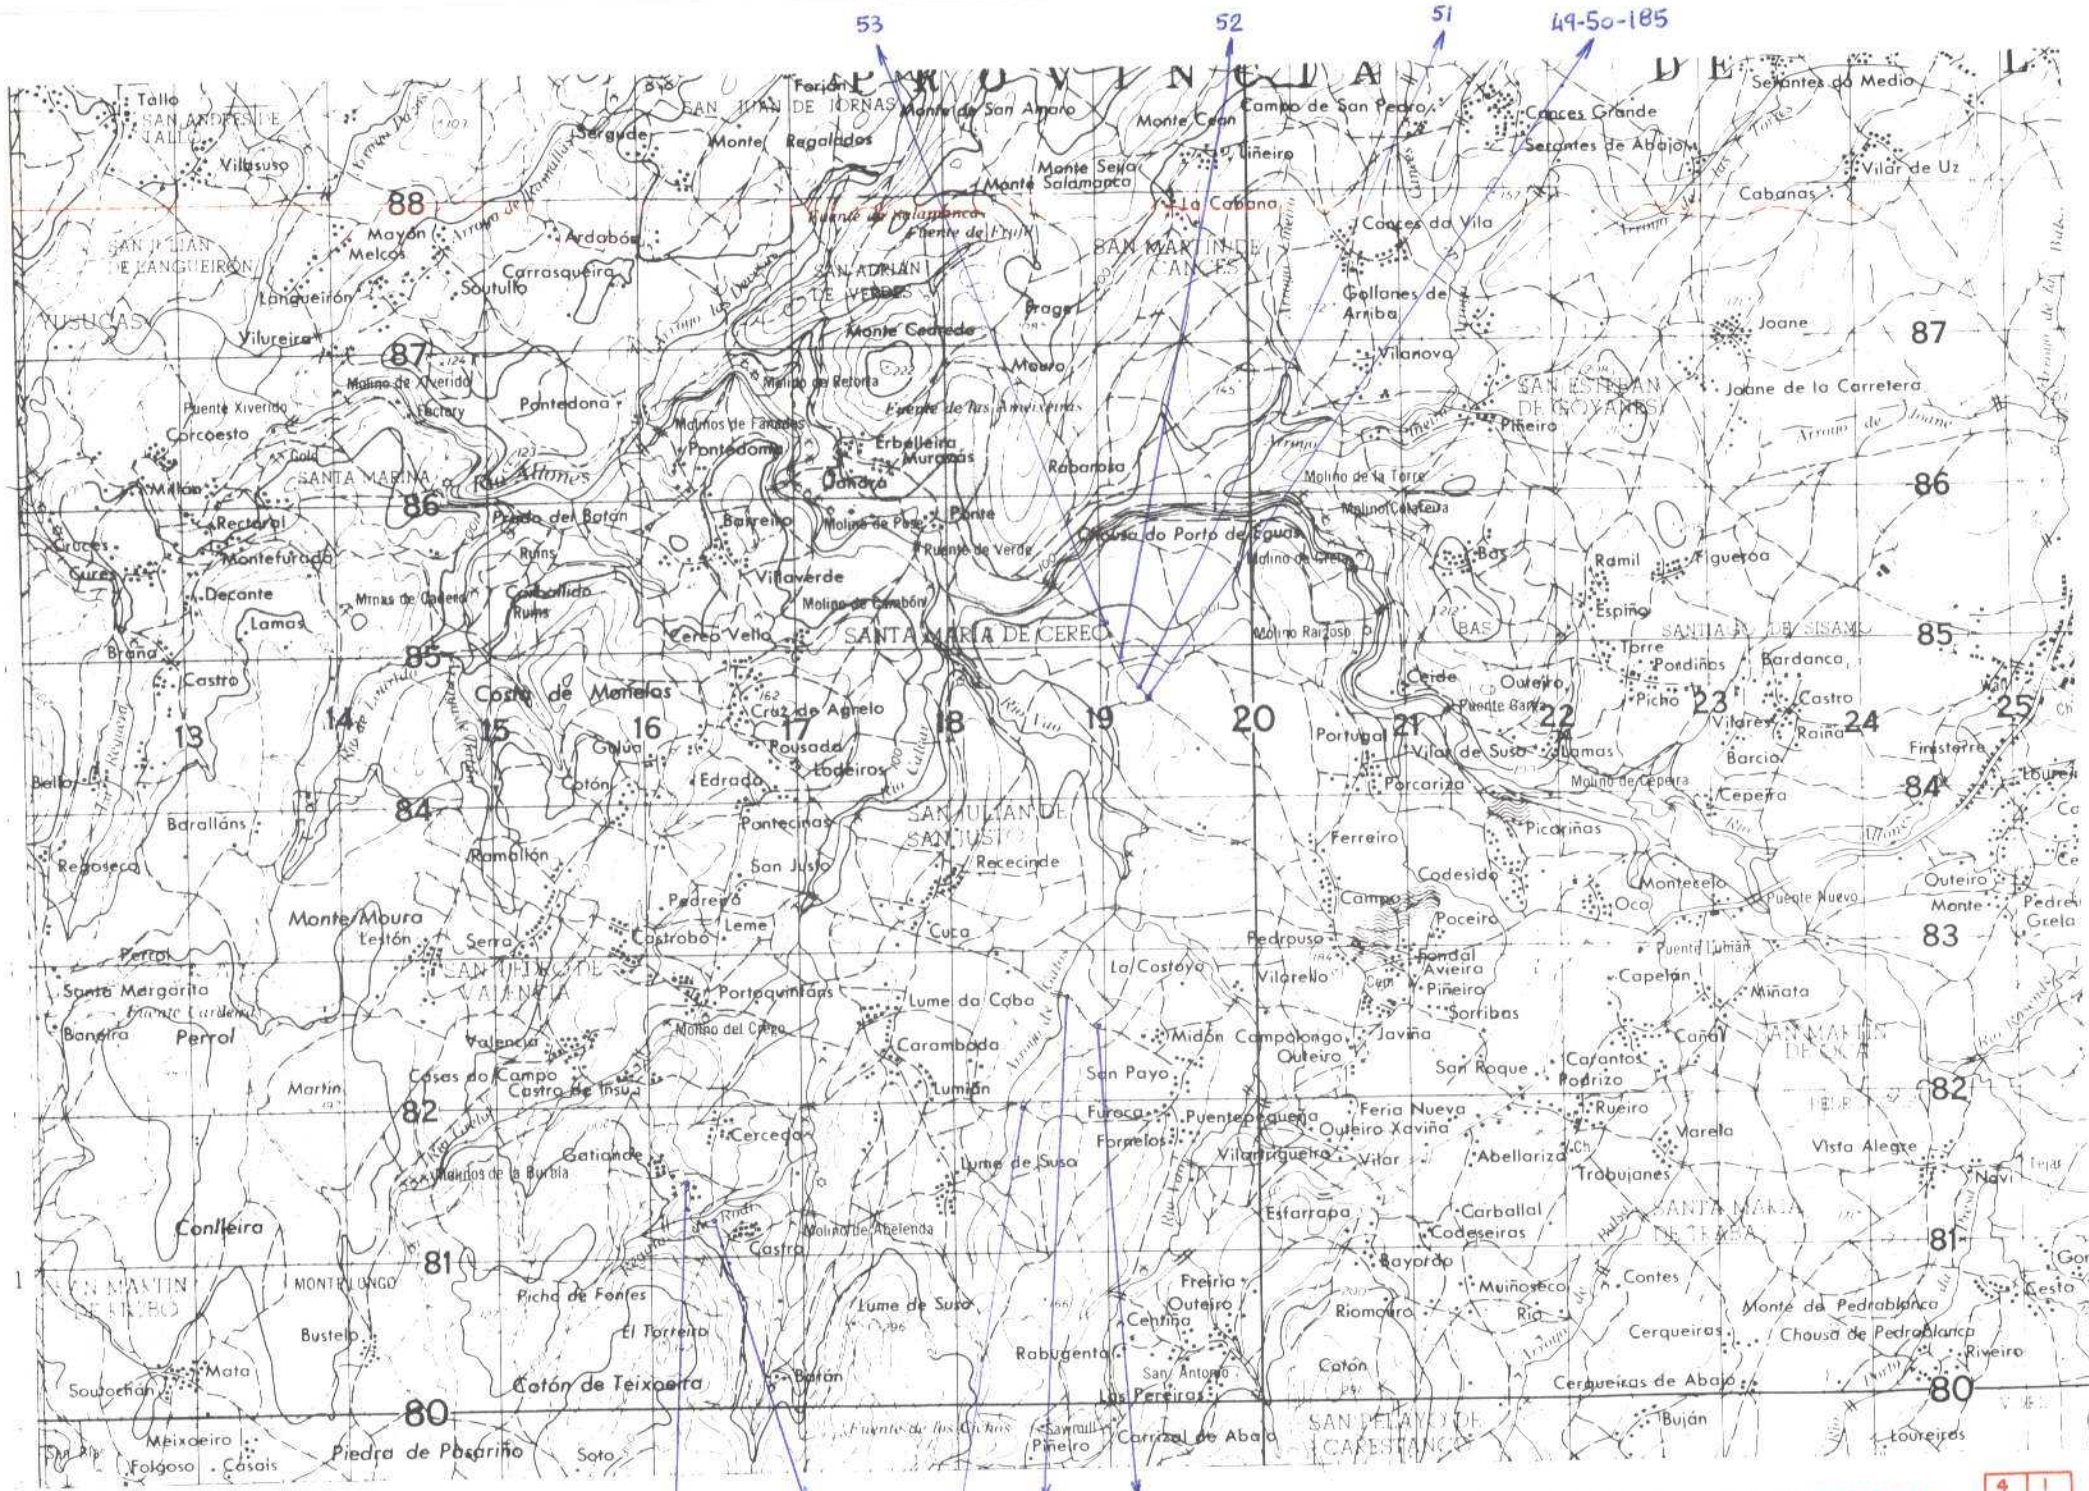

NUMERO DE LA HOJA 4-05 CUADRANTE

|   |   |
|---|---|
| 4 | 1 |
| 2 |   |





MINISTERIO DE INDUSTRIA  
DIRECCION GENERAL DE MINAS  
INSTITUTO GEOLOGICO Y MINERO DE ESPAÑA


PLAN NACIONAL DE LA MINERIA. MAPA GEOLOGICO NACIONAL A ESCALA 1:50.000  
MAGNA

FICHA DE CONTROL DEL TRABAJO DE CAMPO MCC1

DATOS A RELLENAR POR EL IGME

| CONTROL               | FECHA | OBSERVACIONES |
|-----------------------|-------|---------------|
| LIBRETA DE CAMPO      |       |               |
| MUESTRAS. LABORATORIO |       |               |
| CARTOGRAFIA           |       |               |
| ESTACIONES VISITADAS  |       |               |
| OBSERVACIONES:        |       |               |

EL SUPERVISOR DEL PROYECTO

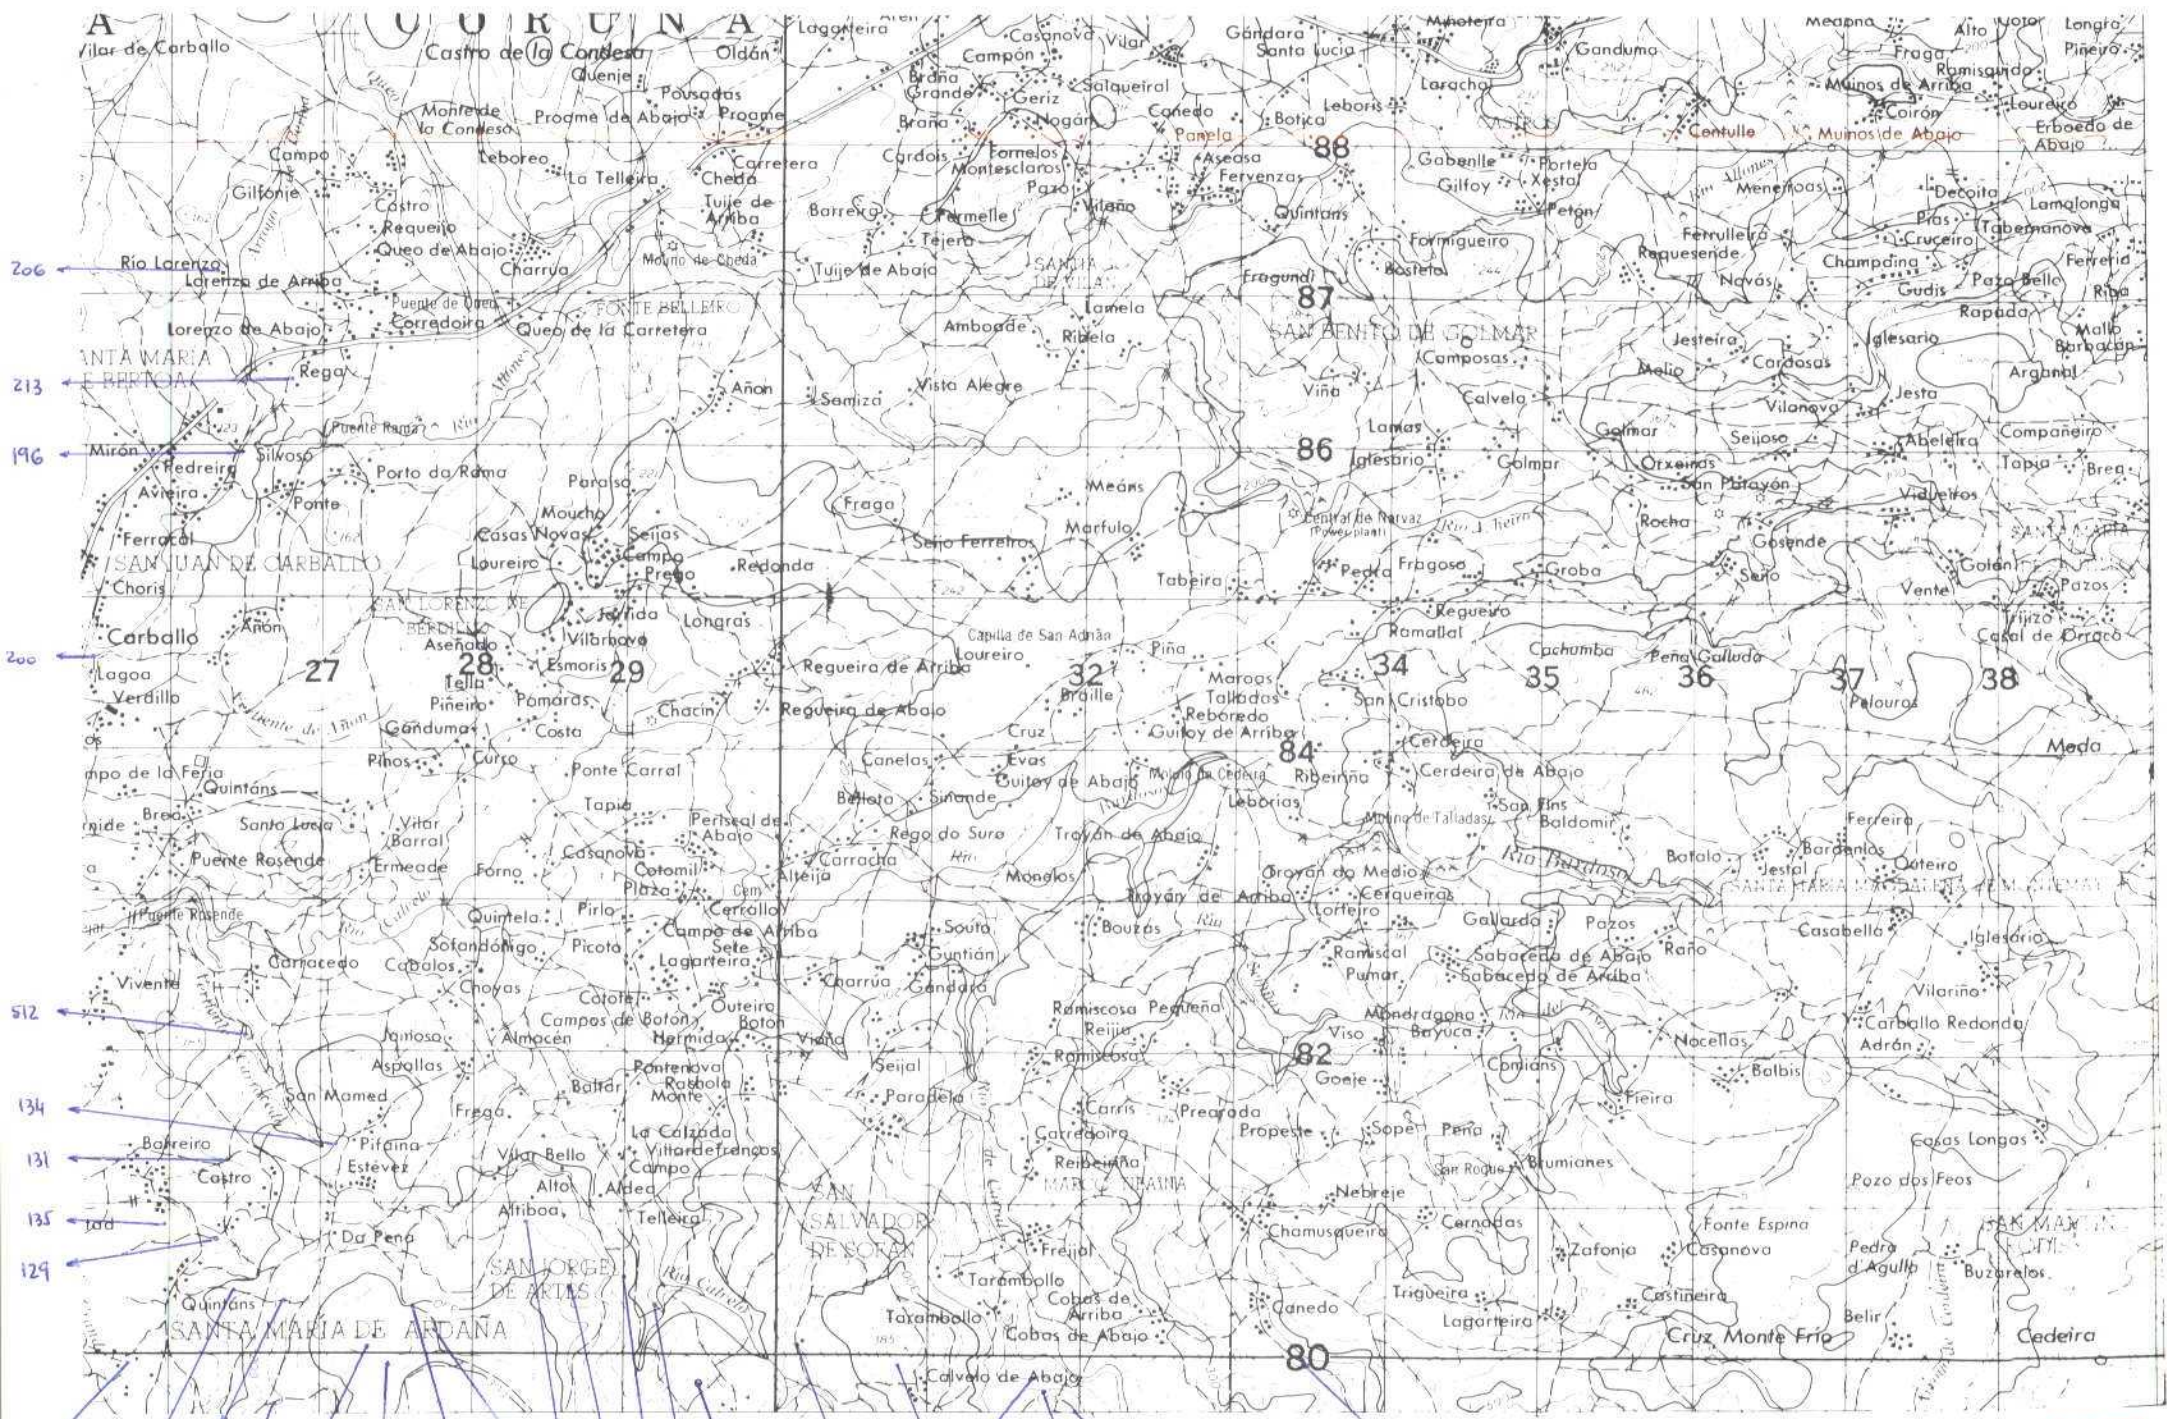

206  
213  
196  
200  
512  
134  
131  
135  
129  
130  
136  
132  
119  
133  
137  
155  
138  
148  
147  
144  
146  
145  
156  
77  
514  
470  
469  
468

88  
87  
86  
32  
34  
35  
36  
37  
38  
84  
82  
80

NUMERO DE LA HOJA 04-05 CUADRANTE

|   |   |
|---|---|
| 4 | 1 |
| 3 | 2 |

**DATOS A RELLENAR POR EL IGME**

Nº de la hoja: 040520514

Nº del documento: 1:50.000

**DATOS A RELLENAR POR EL CONSULTOR**

IBJC

**DATOS A RELLENAR POR EL IGME**

| Recibido | Ref. Control | Perforado | Verificado |
|----------|--------------|-----------|------------|
|          |              |           |            |

**DATOS A RELLENAR POR EL CONSULTOR**

| NUMERO DE LA ESTACION | Fotografía | MUESTRAS   |         |           |          |         |                |      |                           |          |                |
|-----------------------|------------|------------|---------|-----------|----------|---------|----------------|------|---------------------------|----------|----------------|
|                       |            | Petro logM | Macrop. | Microcap. | Sedimen. | Rayos X | Espectro masas | C 14 | Análisis químico diferen. | Microsc. | Otros análisis |
| 77                    | 1          |            |         |           |          |         |                |      |                           |          |                |
| 119                   | 1          |            |         |           |          |         |                |      |                           |          |                |
| 129                   | 1          |            |         |           |          |         |                |      |                           |          |                |
| 130                   | 1          |            |         |           |          |         |                |      |                           |          |                |
| 131                   | 1          |            |         |           |          |         |                |      |                           |          |                |
| 132                   | 1          |            |         |           |          |         |                |      |                           |          |                |
| 133                   | 1          |            |         |           |          |         |                |      |                           |          |                |
| 134                   | 1          |            |         |           |          |         |                |      |                           |          |                |
| 135                   | 1          |            |         |           |          |         |                |      |                           |          |                |
| 136                   | 1          |            |         |           |          |         |                |      |                           |          |                |
| 137                   | 1          |            |         |           |          |         |                |      |                           |          |                |
| 138                   | 1          |            |         |           |          |         |                |      |                           |          |                |
| 144                   | 1          |            |         |           |          |         |                |      |                           |          |                |
| 145                   | 1          |            |         |           |          |         |                |      |                           |          |                |
| 146                   | 1          |            |         |           |          |         |                |      |                           |          |                |
| 147                   | 1          |            |         |           |          |         |                |      |                           |          |                |
| 148                   | 1          |            |         |           |          |         |                |      |                           |          |                |
| 155                   | 1          |            |         |           |          |         |                |      |                           |          |                |
| 156                   | 1          |            |         |           |          |         |                |      |                           |          |                |

**DATOS A RELLENAR POR EL CONSULTOR**

| NUMERO DE LA ESTACION | Fotografía | MUESTRAS   |         |           |          |         |                |      |                           |          |                |
|-----------------------|------------|------------|---------|-----------|----------|---------|----------------|------|---------------------------|----------|----------------|
|                       |            | Petro logM | Macrop. | Microcap. | Sedimen. | Rayos X | Espectro masas | C 14 | Análisis químico diferen. | Microsc. | Otros análisis |
| 196                   | 1          |            |         |           |          |         |                |      |                           |          |                |
| 200                   | 1          |            |         |           |          |         |                |      |                           |          |                |
| 206                   | 1          |            |         |           |          |         |                |      |                           |          |                |
| 213                   | 1          |            |         |           |          |         |                |      |                           |          |                |
| 468                   | 1          |            |         |           |          |         |                |      |                           |          |                |
| 469                   | 1          |            |         |           |          |         |                |      |                           |          |                |
| 470                   | 1          |            |         |           |          |         |                |      |                           |          |                |
| 512                   | 1          |            |         |           |          |         |                |      |                           |          |                |
| 514                   | 1          |            |         |           |          |         |                |      |                           |          |                |

**DATOS A RELLENAR POR EL CONSULTOR**

| NUMERO DE LA ESTACION | Fotografía | MUESTRAS   |         |           |          |         |                |      |                           |          |                |
|-----------------------|------------|------------|---------|-----------|----------|---------|----------------|------|---------------------------|----------|----------------|
|                       |            | Petro logM | Macrop. | Microcap. | Sedimen. | Rayos X | Espectro masas | C 14 | Análisis químico diferen. | Microsc. | Otros análisis |
|                       |            |            |         |           |          |         |                |      |                           |          |                |
EL CONSULTOR DEBE MARCAR SOBRE EL MAPA LAS ESTACIONES CON SU NUMERO DE REFERENCIA (EN AZUL) Y LOS CORTES REALIZADOS SOBRE EL TERRENO (EN ROJO) PARA UN CONTROL CORRECTO DE LA MARCHA DEL TRABAJO DE CAMPO EL CONSULTOR DEBERA ENVIAR ENTRE 10S DIAS 1ª Y 15ª Y 22 DE CADA MES ESTAS HOJAS AL INSTITUTO GEOLOGICO Y MINERO DE ESPAÑA DIVISION DE GEOLOGIA C/ RIOS ROSAS 23 MADRID 3

Recibido I.G.M.E. el 20-2-78 El Supervisor *alby*

Enviado el 20-2-78 El Consultor *[Signature]*





MINISTERIO DE INDUSTRIA  
DIRECCION GENERAL DE MINAS  
INSTITUTO GEOLOGICO Y MINERO DE ESPAÑA


PLAN NACIONAL DE LA MINERIA. MAPA GEOLOGICO NACIONAL A ESCALA 1:50.000  
MAGNA

FICHA DE CONTROL DEL TRABAJO DE CAMPO MCC1

DATOS A RELLENAR POR EL IGME

| CONTROL               | FECHA | OBSERVACIONES |
|-----------------------|-------|---------------|
| LIBRETA DE CAMPO      |       |               |
| MUESTRAS. LABORATORIO |       |               |
| CARTOGRAFIA           |       |               |
| ESTACIONES VISITADAS  |       |               |
| OBSERVACIONES:        |       |               |

EL SUPERVISOR DEL PROYECTO

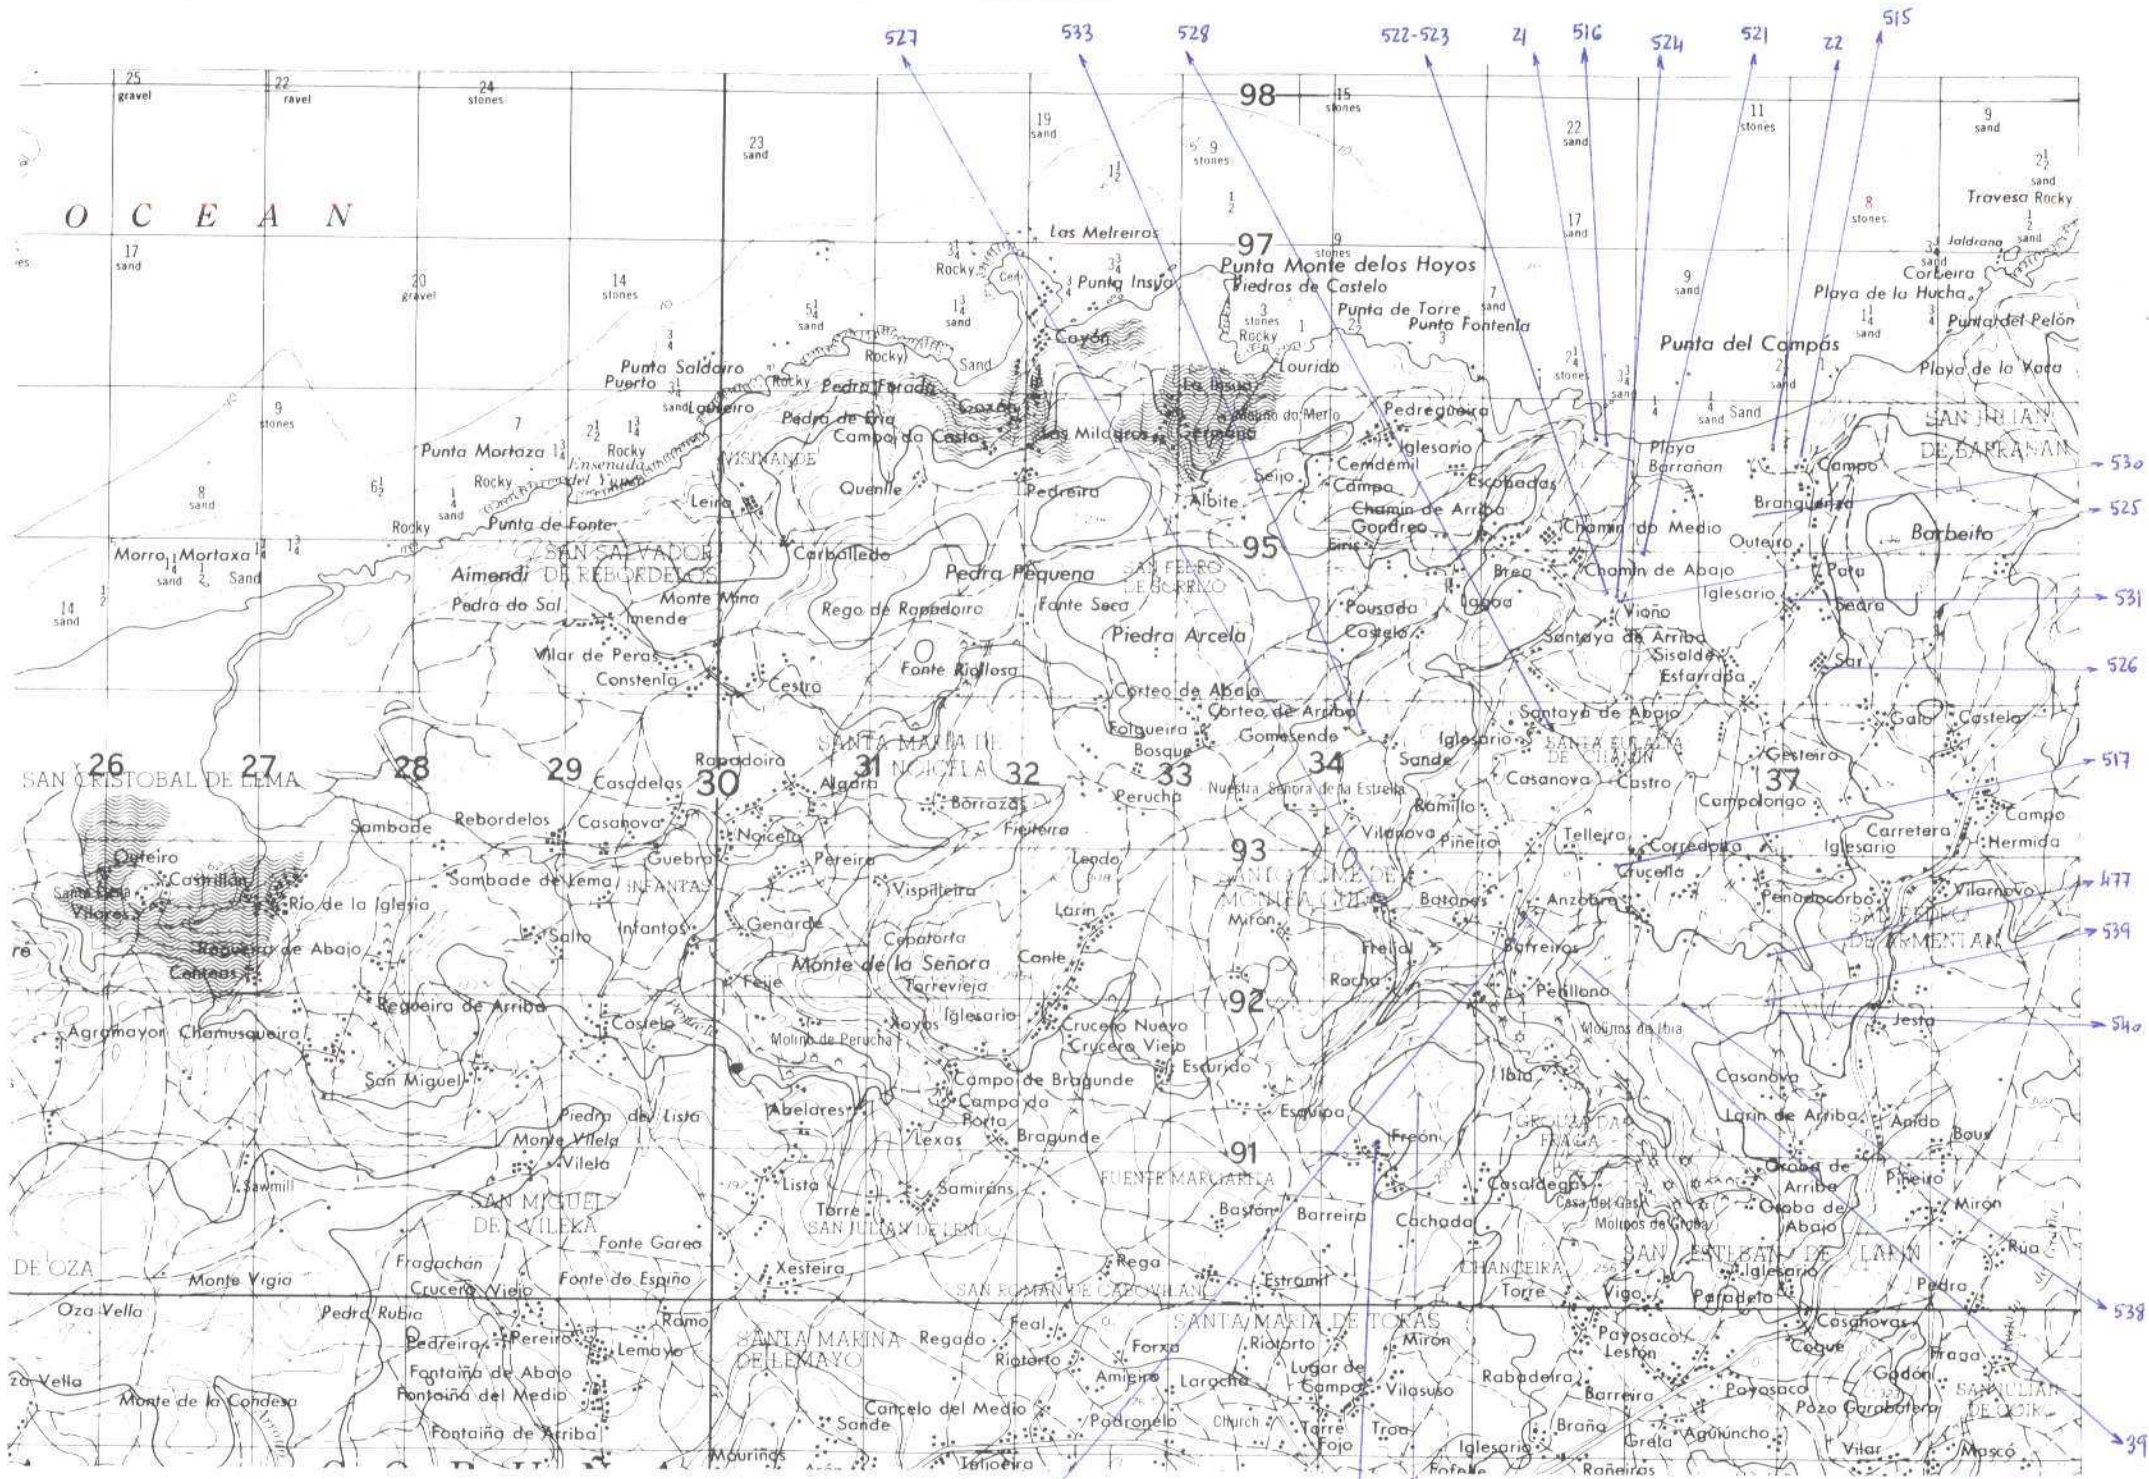

Ho-529

537

536

NUMERO DE LA HOJA 04-05 CUADRANTE

|   |   |
|---|---|
| 4 | 1 |
| 3 | 2 |





MINISTERIO DE INDUSTRIA  
DIRECCION GENERAL DE MINAS  
INSTITUTO GEOLOGICO Y MINERO DE ESPAÑA



PLAN NACIONAL DE LA MINERIA. MAPA GEOLOGICO NACIONAL A ESCALA 1:50.000  
MAGNA

FICHA DE CONTROL DEL TRABAJO DE CAMPO MCC1

DATOS A RELLENAR POR EL IGME

| CONTROL               | FECHA | OBSERVACIONES |
|-----------------------|-------|---------------|
| LIBRETA DE CAMPO      |       |               |
| MUESTRAS. LABORATORIO |       |               |
| CARTOGRAFIA           |       |               |
| ESTACIONES VISITADAS  |       |               |
|                       |       |               |
| OBSERVACIONES:        |       |               |

EL SUPERVISOR DEL PROYECTO

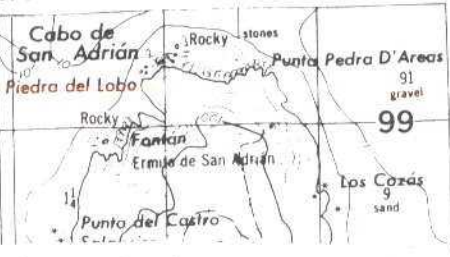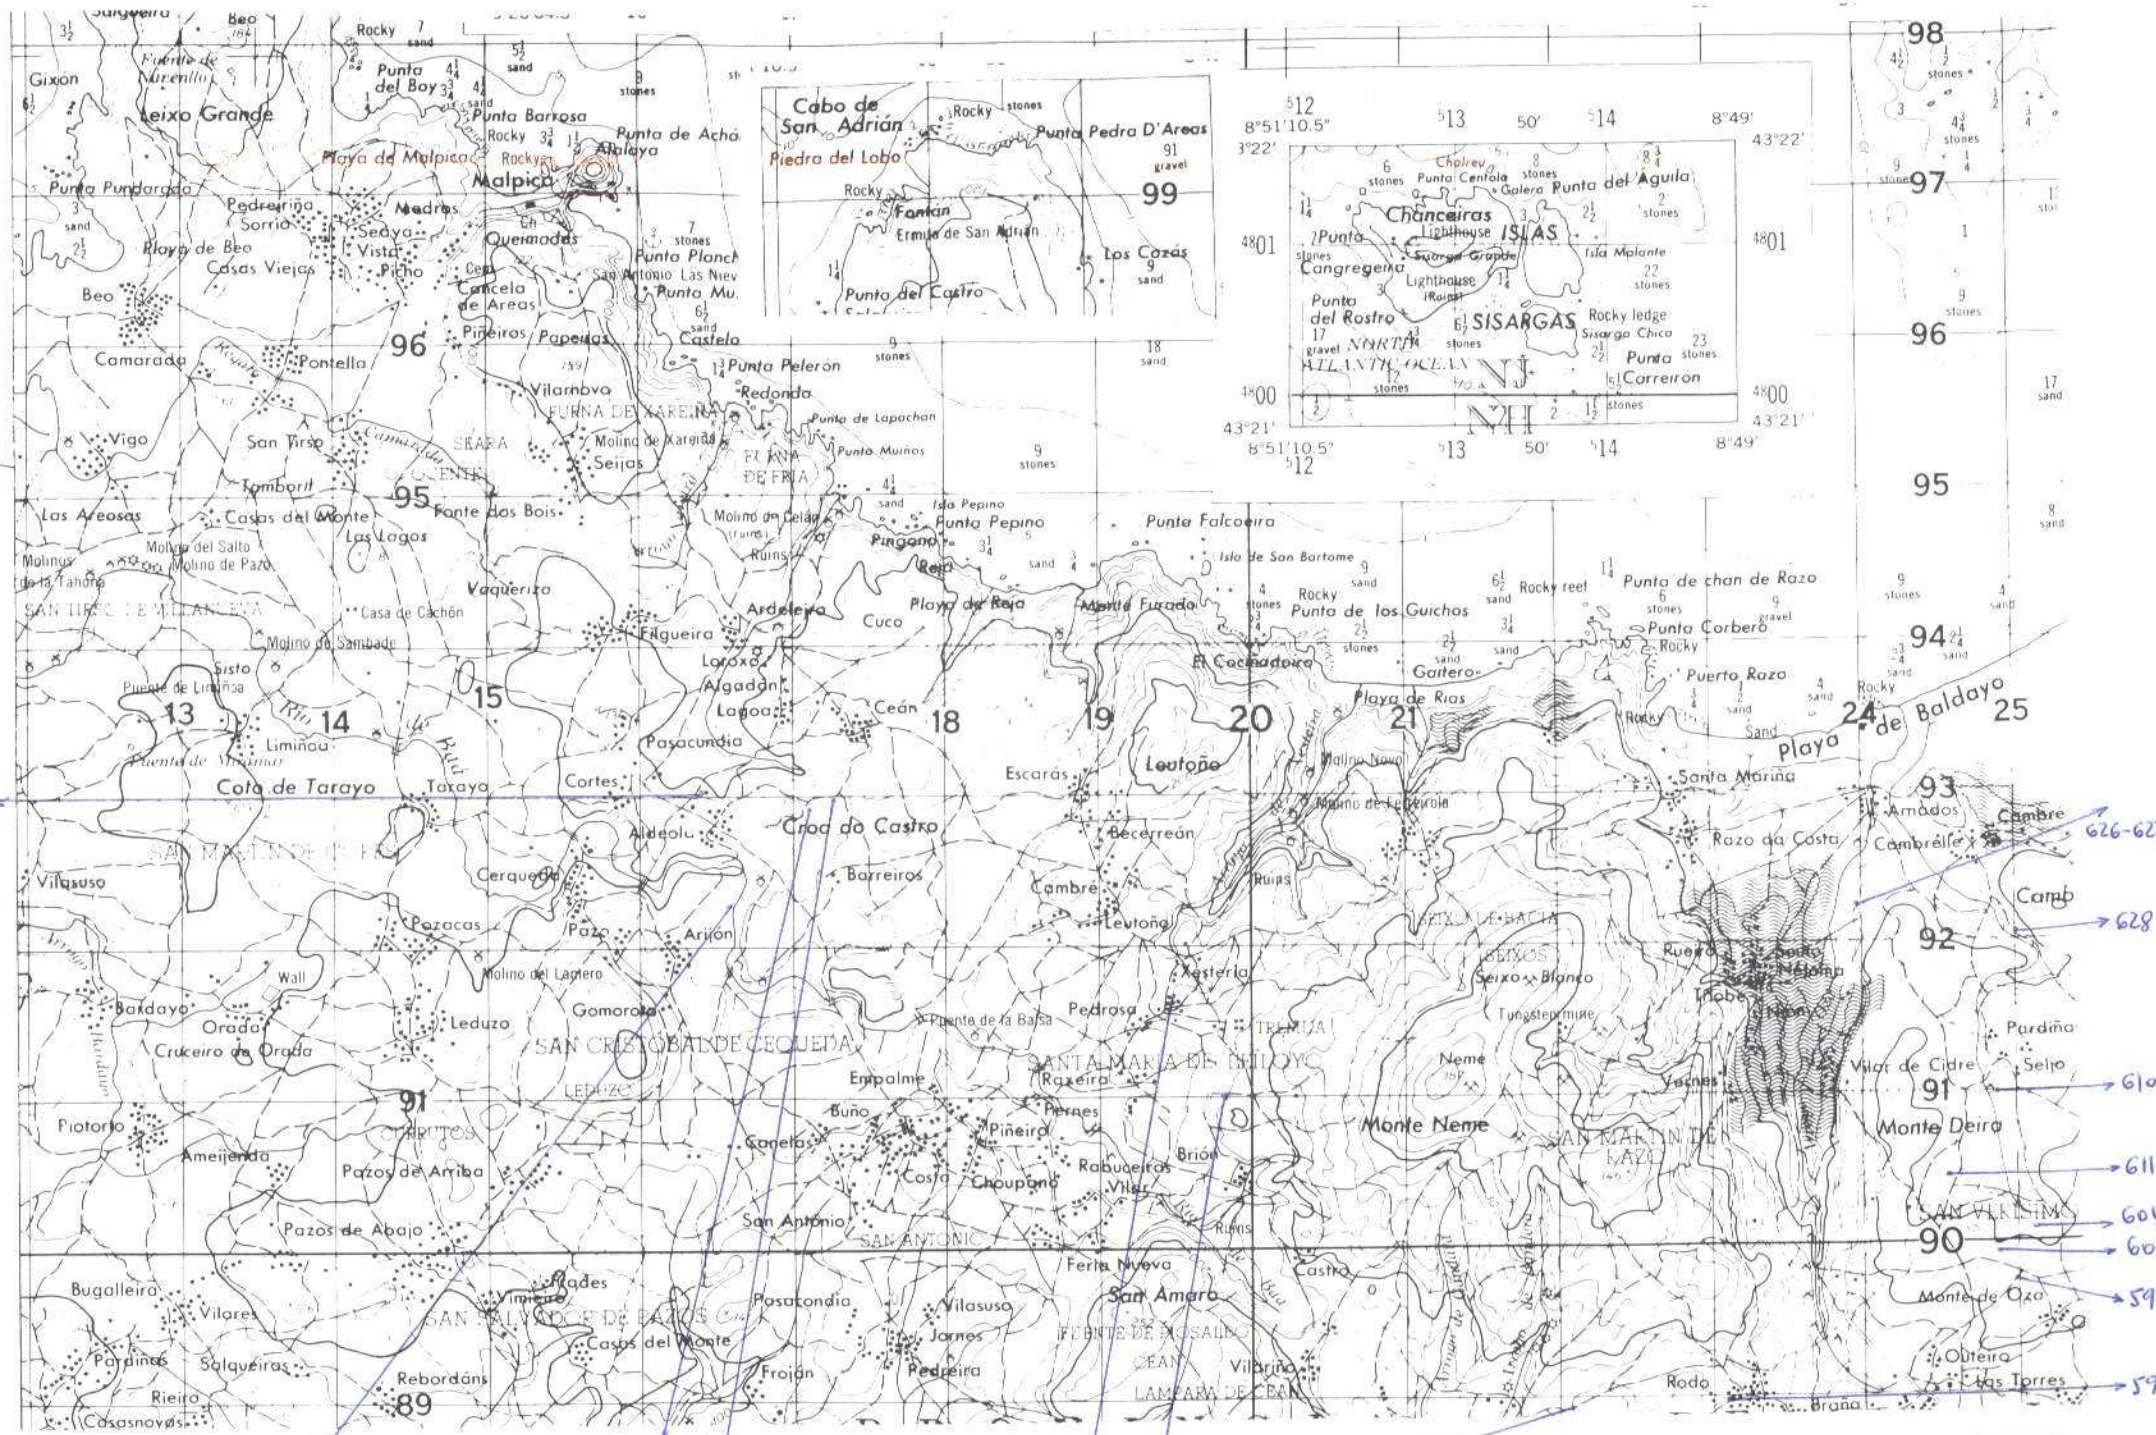

619 ←

622

620

621

646

647

598

NUMERO DE LA HOJA 04-05 CUADRANTE

|   |   |
|---|---|
| 1 | 2 |
| 3 | 4 |

626-627

628

610

611

604

605

595

591

| DATOS A RELLENAR POR EL IGME |                  |         | DATOS A RELLENAR POR EL IGME |              |           |            |
|------------------------------|------------------|---------|------------------------------|--------------|-----------|------------|
| Nº de la hoja<br>1:50.000    | Nº del documento | CONSEJO | Recibido                     | Ref. Control | Perforado | Verificado |
| 04054                        | CS04             | IBJC    |                              |              |           |            |

| NUMERO DE LA ESTACION | MUESTRAS      |            |         |           |          |         |                |      |                            |          | NUMERO DE LA ESTACION | MUESTRAS       |            |            |         |           |          |         |                |      |                            |          |                |  |  |
|-----------------------|---------------|------------|---------|-----------|----------|---------|----------------|------|----------------------------|----------|-----------------------|----------------|------------|------------|---------|-----------|----------|---------|----------------|------|----------------------------|----------|----------------|--|--|
|                       | Fotograf. y M | Petro. y M | Macrop. | Micropal. | Sedimen. | Rayos X | Espectro masas | C 14 | Análisis químico diferenc. | Microsc. |                       | Otros análisis | Fotografía | Petro. y M | Macrop. | Micropal. | Sedimen. | Rayos X | Espectro masas | C 14 | Análisis químico diferenc. | Microsc. | Otros análisis |  |  |
| 594                   | 1             |            |         
| 595                   | 1             |            |         
| 598                   | 1             |            |         |           |          |         |                |      |                            |          |                       |                |            |            |         |           |          |         |                |      |                            |          |                |  |  |
| 604                   | 1             |            |         |           |          |         |                |      |                            |          |                       |                |            |            |         |           |          |         |                |      |                            |          |                |  |  |
| 605                   | 1             |            |         |           |          |         |                |      |                            |          |                       |                |            |            |         |           |          |         |                |      |                            |          |                |  |  |
| 610                   | 1             |            |         |           |          |         |                |      |                            |          |                       |                |            |            |         |           |          |         |                |      |                            |          |                |  |  |
| 611                   | 1             |            |         |           |          |         |                |      |                            |          |                       |                |            |            |         |           |          |         |                |      |                            |          |                |  |  |
| 619                   | 1             |            |         |           |          |         |                |      |                            |          |                       |                |            |            |         |           |          |         |                |      |                            |          |                |  |  |
| 620                   | 1             |            |         |           |          |         |                |      |                            |          |                       |                |            |            |         |           |          |         |                |      |                            |          |                |  |  |
| 621                   | 1             |            |         |           |          |         |                |      |                            |          |                       |                |            |            |         |           |          |         |                |      |                            |          |                |  |  |
| 622                   | 1             |            |         |           |          |         |                |      |                            |          |                       |                |            |            |         |           |          |         |                |      |                            |          |                |  |  |
| 626                   | 1             |            |         |           |          |         |                |      |                            |          |                       |                |            |            |         |           |          |         |                |      |                            |          |                |  |  |
| 627                   | 1             |            |         |           |          |         |                |      |                            |          |                       |                |            |            |         |           |          |         |                |      |                            |          |                |  |  |
| 628                   | 1             |            |         |           |          |         |                |      |                            |          |                       |                |            |            |         |           |          |         |                |      |                            |          |                |  |  |
| 646                   | 1             |            |         |           |          |         |                |      |                            |          |                       |                |            |            |         |           |          |         |                |      |                            |          |                |  |  |
| 647                   | 1             |            |         |           |          |         |                |      |                            |          |                       |                |            |            |         |           |          |         |                |      |                            |          |                |  |  |

| NUMERO DE LA ESTACION |            | MUESTRAS |           |          |         |                |      |                            |          |                |            | NUMERO DE LA ESTACION |         | MUESTRAS  |          |         |                |      |                            |          |                |  |  |  |  |  |
|-----------------------|------------|----------|-----------|----------|---------|----------------|------|----------------------------|----------|----------------|------------|-----------------------|---------|-----------|----------|---------|----------------|------|----------------------------|----------|----------------|--|--|--|--|--|
| Fotograf. y M         | Petro. y M | Macrop.  | Micropal. | Sedimen. | Rayos X | Espectro masas | C 14 | Análisis químico diferenc. | Microsc. | Otros análisis | Fotografía | Petro. y M            | Macrop. | Micropal. | Sedimen. | Rayos X | Espectro masas | C 14 | Análisis químico diferenc. | Microsc. | Otros análisis |  |  |  |  |  |
|                       |            
EL CONSULTOR DEBERA MARCAR SOBRE EL MAPA LAS ESTACIONES CON SU NUMERO DE REFERENCIA (EN AZUL) Y LOS CORTES REALIZADOS SOBRE EL TERRENO (EN ROJO). PARA UN CONTROL CORRECTO DE LA MARCHA DEL TRABAJO DE CAMPO EL CONSULTOR DEBERA ENVIAR ENTRE LOS DIAS 1.º Y 7.º Y 15.º Y 22.º DE CADA MES ESTAS HOJAS AL INSTITUTO GEOLOGICO Y MINERO DE ESPAÑA, DIVISION DE GEOLOGIA, C/ RIOS ROSAS, 23 - MADRID - 3.

Recibido I.G.M.E. el 20-2-78  
 El Supervisor *aly*  
 Enviado el 20-2-78  
 El Consultor *[Signature]*



MINISTERIO DE INDUSTRIA  
DIRECCION GENERAL DE MINAS  
INSTITUTO GEOLOGICO Y MINERO DE ESPAÑA


PLAN NACIONAL DE LA MINERIA. MAPA GEOLOGICO NACIONAL A ESCALA 1:50.000  
MAGNA

FICHA DE CONTROL DEL TRABAJO DE CAMPO MCC1

DATOS A RELLENAR POR EL IGME

| CONTROL               | FECHA | OBSERVACIONES |
|-----------------------|-------|---------------|
| LIBRETA DE CAMPO      |       |               |
| MUESTRAS. LABORATORIO |       |               |
| CARTOGRAFIA           |       |               |
| ESTACIONES VISITADAS  |       |               |
| OBSERVACIONES:        |       |               |

EL SUPERVISOR DEL PROYECTO

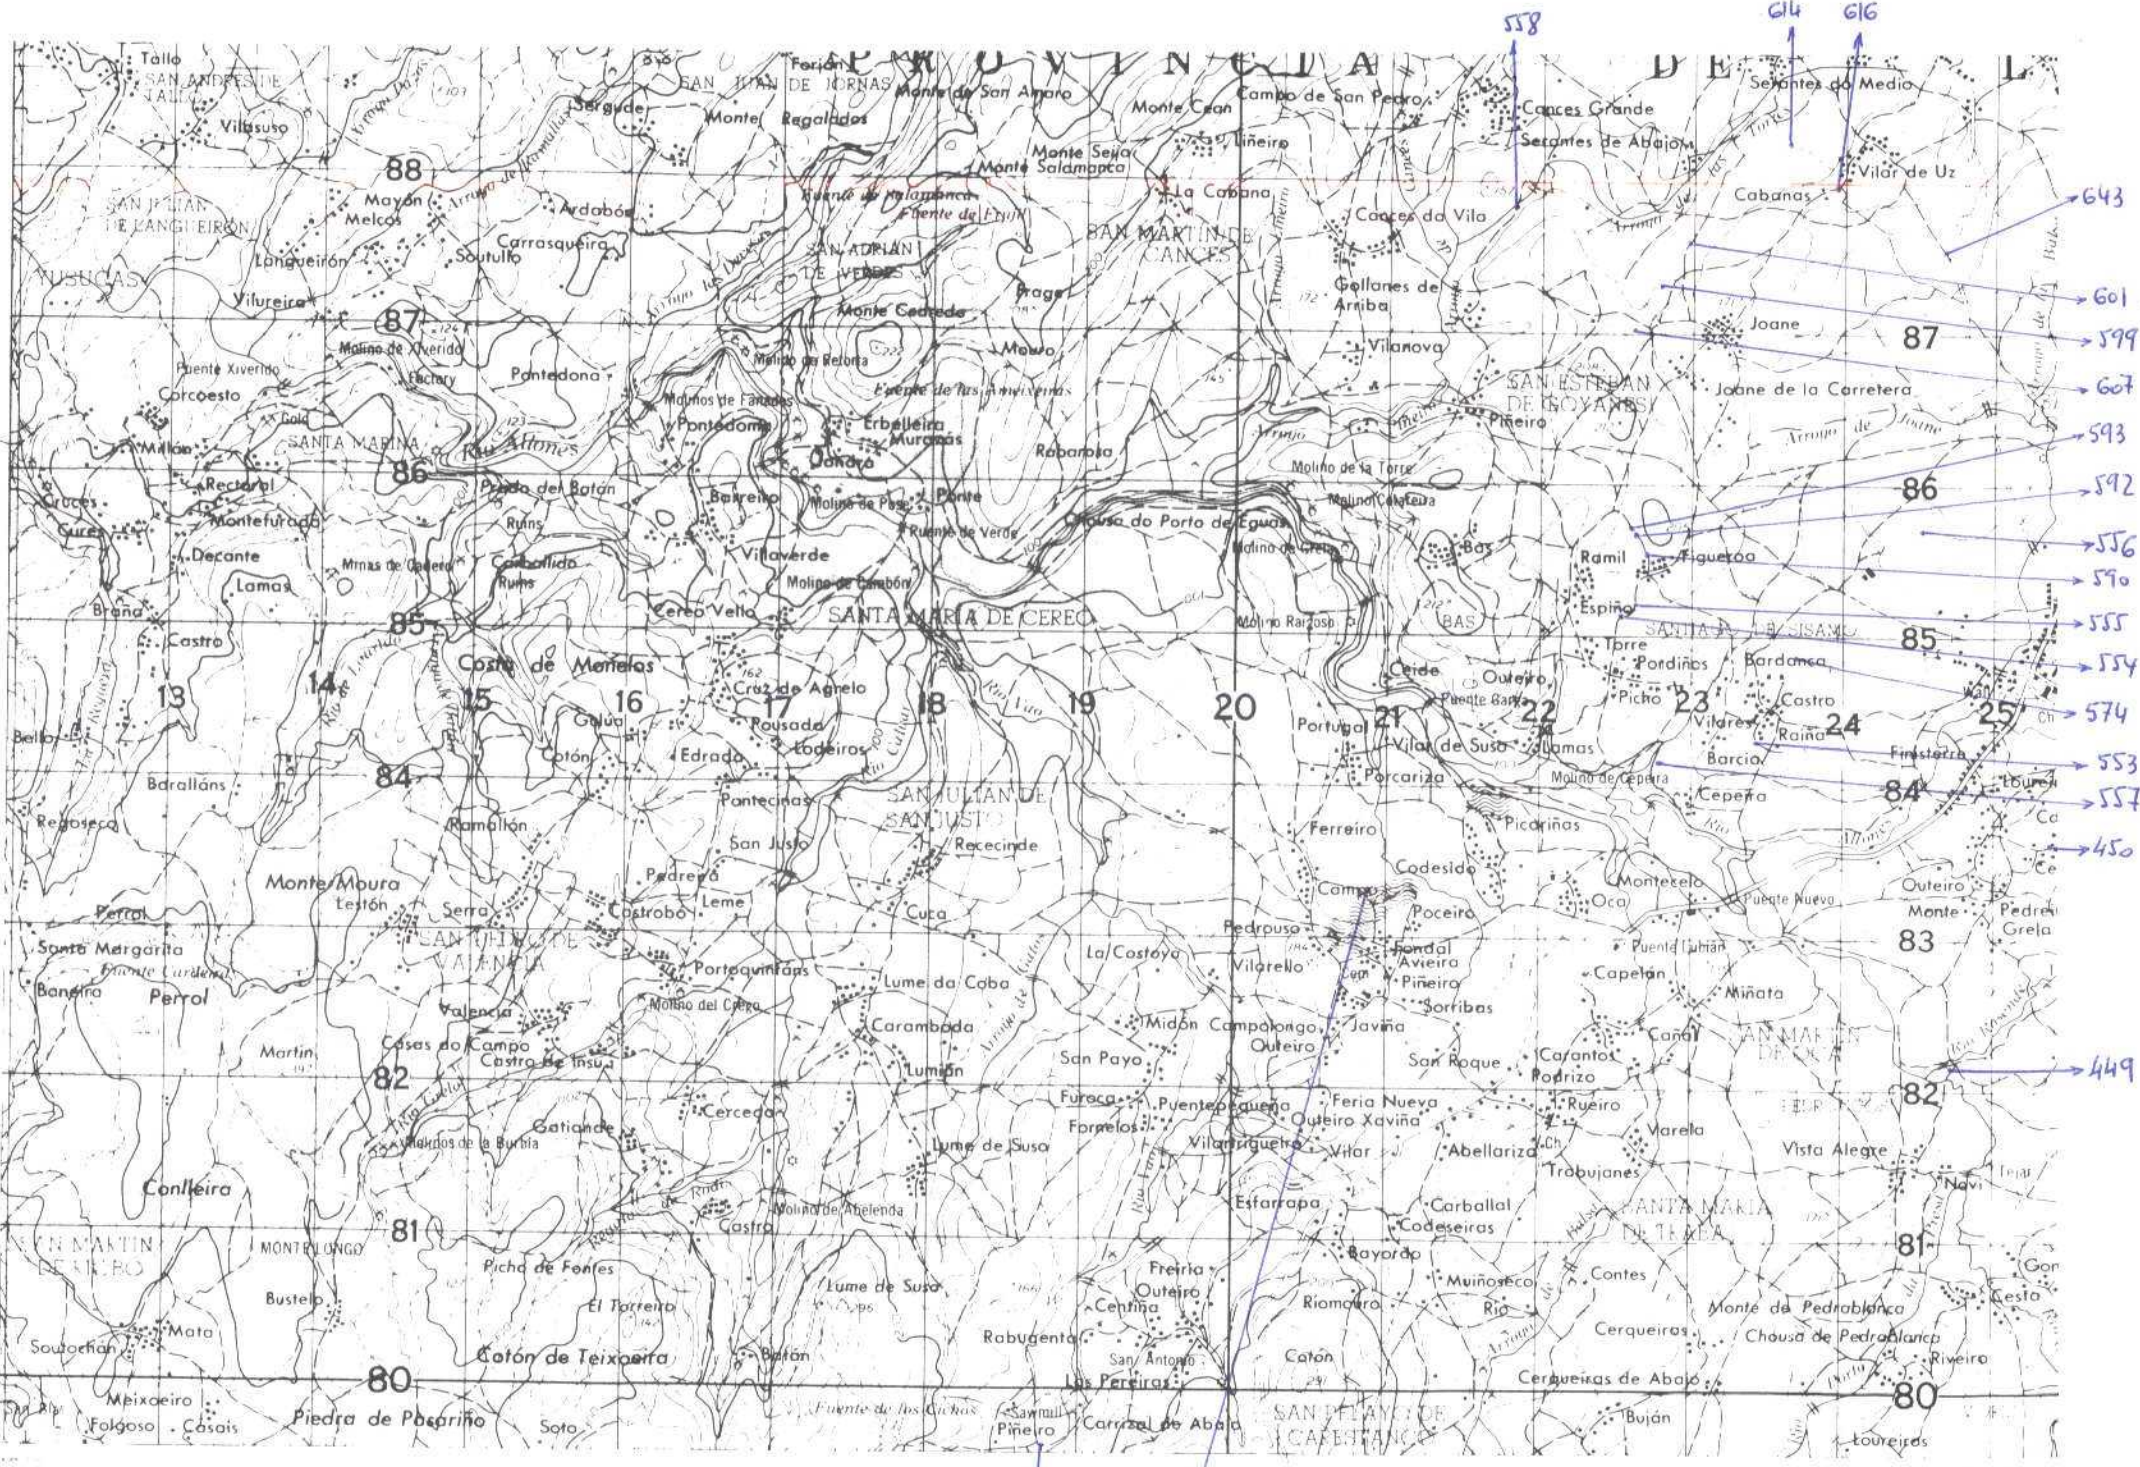

|   |   |
|---|---|
| 4 | 1 |
| 2 | 2 |



| DATOS A RELLENAR POR EL IGME |                  | DATOS A RELLENAR POR EL IGME |              | DATOS A RELLENAR POR EL CONSULTOR |            |      |
|------------------------------|------------------|------------------------------|--------------|-----------------------------------|------------|------|
| Nº de la hoja                | Nº del documento | Recibido                     | Ref. Control | Perforado                         | Verificado |      |
| 1:50.000                     |                  |                              |              |                                   |            |      |
| 04053                        | C503             |                              |              |                                   |            | IBJC |

| DATOS A RELLENAR POR EL CONSULTOR |            | DATOS A RELLENAR POR EL CONSULTOR |        |          
|-----------------------------------|------------|-----------------------------------|--------|----------|---------|---------|----------------|------|------------------|-----------------|-----------------------|----------|----------------|------------|-------------|--------|----------|---------|---------|----------------|------|------------------|-----------------|---------|----------------|--|--|--|--|--|--|
| NUMERO DE LA ESTACION             | MUESTRAS   |                                   |        |          |         |         |                |      |                  |                 | NUMERO DE LA ESTACION | MUESTRAS |                |            |             |        |          |         |         |                |      |                  |                 |         |                |  |  |  |  |  |  |
|                                   | Fotografía | Petra l y M                       | Macrop | Micropol | Sedimen | Rayos X | Espectro Masas | C 14 | Análisis químico | Término diferen |                       | Microsc  | Otros análisis | Fotografía | Petra l y M | Macrop | Micropol | Sedimen | Rayos X | Espectro Masas | C 14 | Análisis químico | Término diferen | Microsc | Otros análisis |  |  |  |  |  |  |
| 449                               | 1          |                                   |        |          |         |         |                |      |                  |                 |                       | 652      | 1              |            |             |        |          |         |         |                |      |                  |                 |         |                |  |  |  |  |  |  |
| 450                               | 1          |                                   |        
| 553                               | 1          |                                   |        
| DATOS A RELLENAR POR EL CONSULTOR |            | DATOS A RELLENAR POR EL CONSULTOR |        |          
|-----------------------------------|------------|-----------------------------------|--------|----------|---------|---------|----------------|------|------------------|-----------------|-----------------------|----------|----------------|------------|-------------|--------|----------|---------|---------|----------------|------|------------------|-----------------|---------|----------------|--|--|--|--|--|--|--|
| NUMERO DE LA ESTACION             | MUESTRAS   |                                   |        |          |         |         |                |      |                  |                 | NUMERO DE LA ESTACION | MUESTRAS |                |            
|                                   | Fotografía | Petra l y M                       | Macrop | Micropol | Sedimen | Rayos X | Espectro Masas | C 14 | Análisis químico | Término diferen |                       | Microsc  | Otros análisis | Fotografía | Petra l y M | Macrop | Micropol | Sedimen | Rayos X | Espectro Masas | C 14 | Análisis químico | Término diferen | Microsc | Otros análisis |  |  |  |  |  |  |  |
|                                   |            
EL CONSULTOR DEBE MARCAR SOBRE EL MAPA LAS ESTACIONES CON SU NUMERO DE REFERENCIA (EN AZUL) Y LOS CORTES REALIZADOS SOBRE EL TERRENO (EN ROJO). PARA UN CONTROL CORRECTO DE LA MARCHA DEL TRABAJO DE CAMPO EL CONSULTOR DEBERA ENVIAR ENTRE LOS DIAS 1 AL 7 y 15 AL 22 DE CADA MES ESTAS HOJAS AL INSTITUTO GEOLOGICO Y MINERO DE ESPAÑA, DIVISION DE GEOLOGIA, C/ RÍOS ROSAS, 23 MADRID 3.

Recibido I.G.M.E. el *20-2-78* ... Enviado el *20-2-78*  
 El Supervisor *Algn* ... El Consultor *[Signature]*



MINISTERIO DE INDUSTRIA  
DIRECCION GENERAL DE MINAS  
INSTITUTO GEOLOGICO Y MINERO DE ESPAÑA


PLAN NACIONAL DE LA MINERIA. MAPA GEOLOGICO NACIONAL A ESCALA 1:50.000  
MAGNA

FICHA DE CONTROL DEL TRABAJO DE CAMPO MCC1

DATOS A RELLENAR POR EL IGME

| CONTROL               | FECHA | OBSERVACIONES |
|-----------------------|-------|---------------|
| LIBRETA DE CAMPO      |       |               |
| MUESTRAS. LABORATORIO |       |               |
| CARTOGRAFIA           |       |               |
| ESTACIONES VISITADAS  |       |               |
| OBSERVACIONES:        |       |               |

EL SUPERVISOR DEL PROYECTO

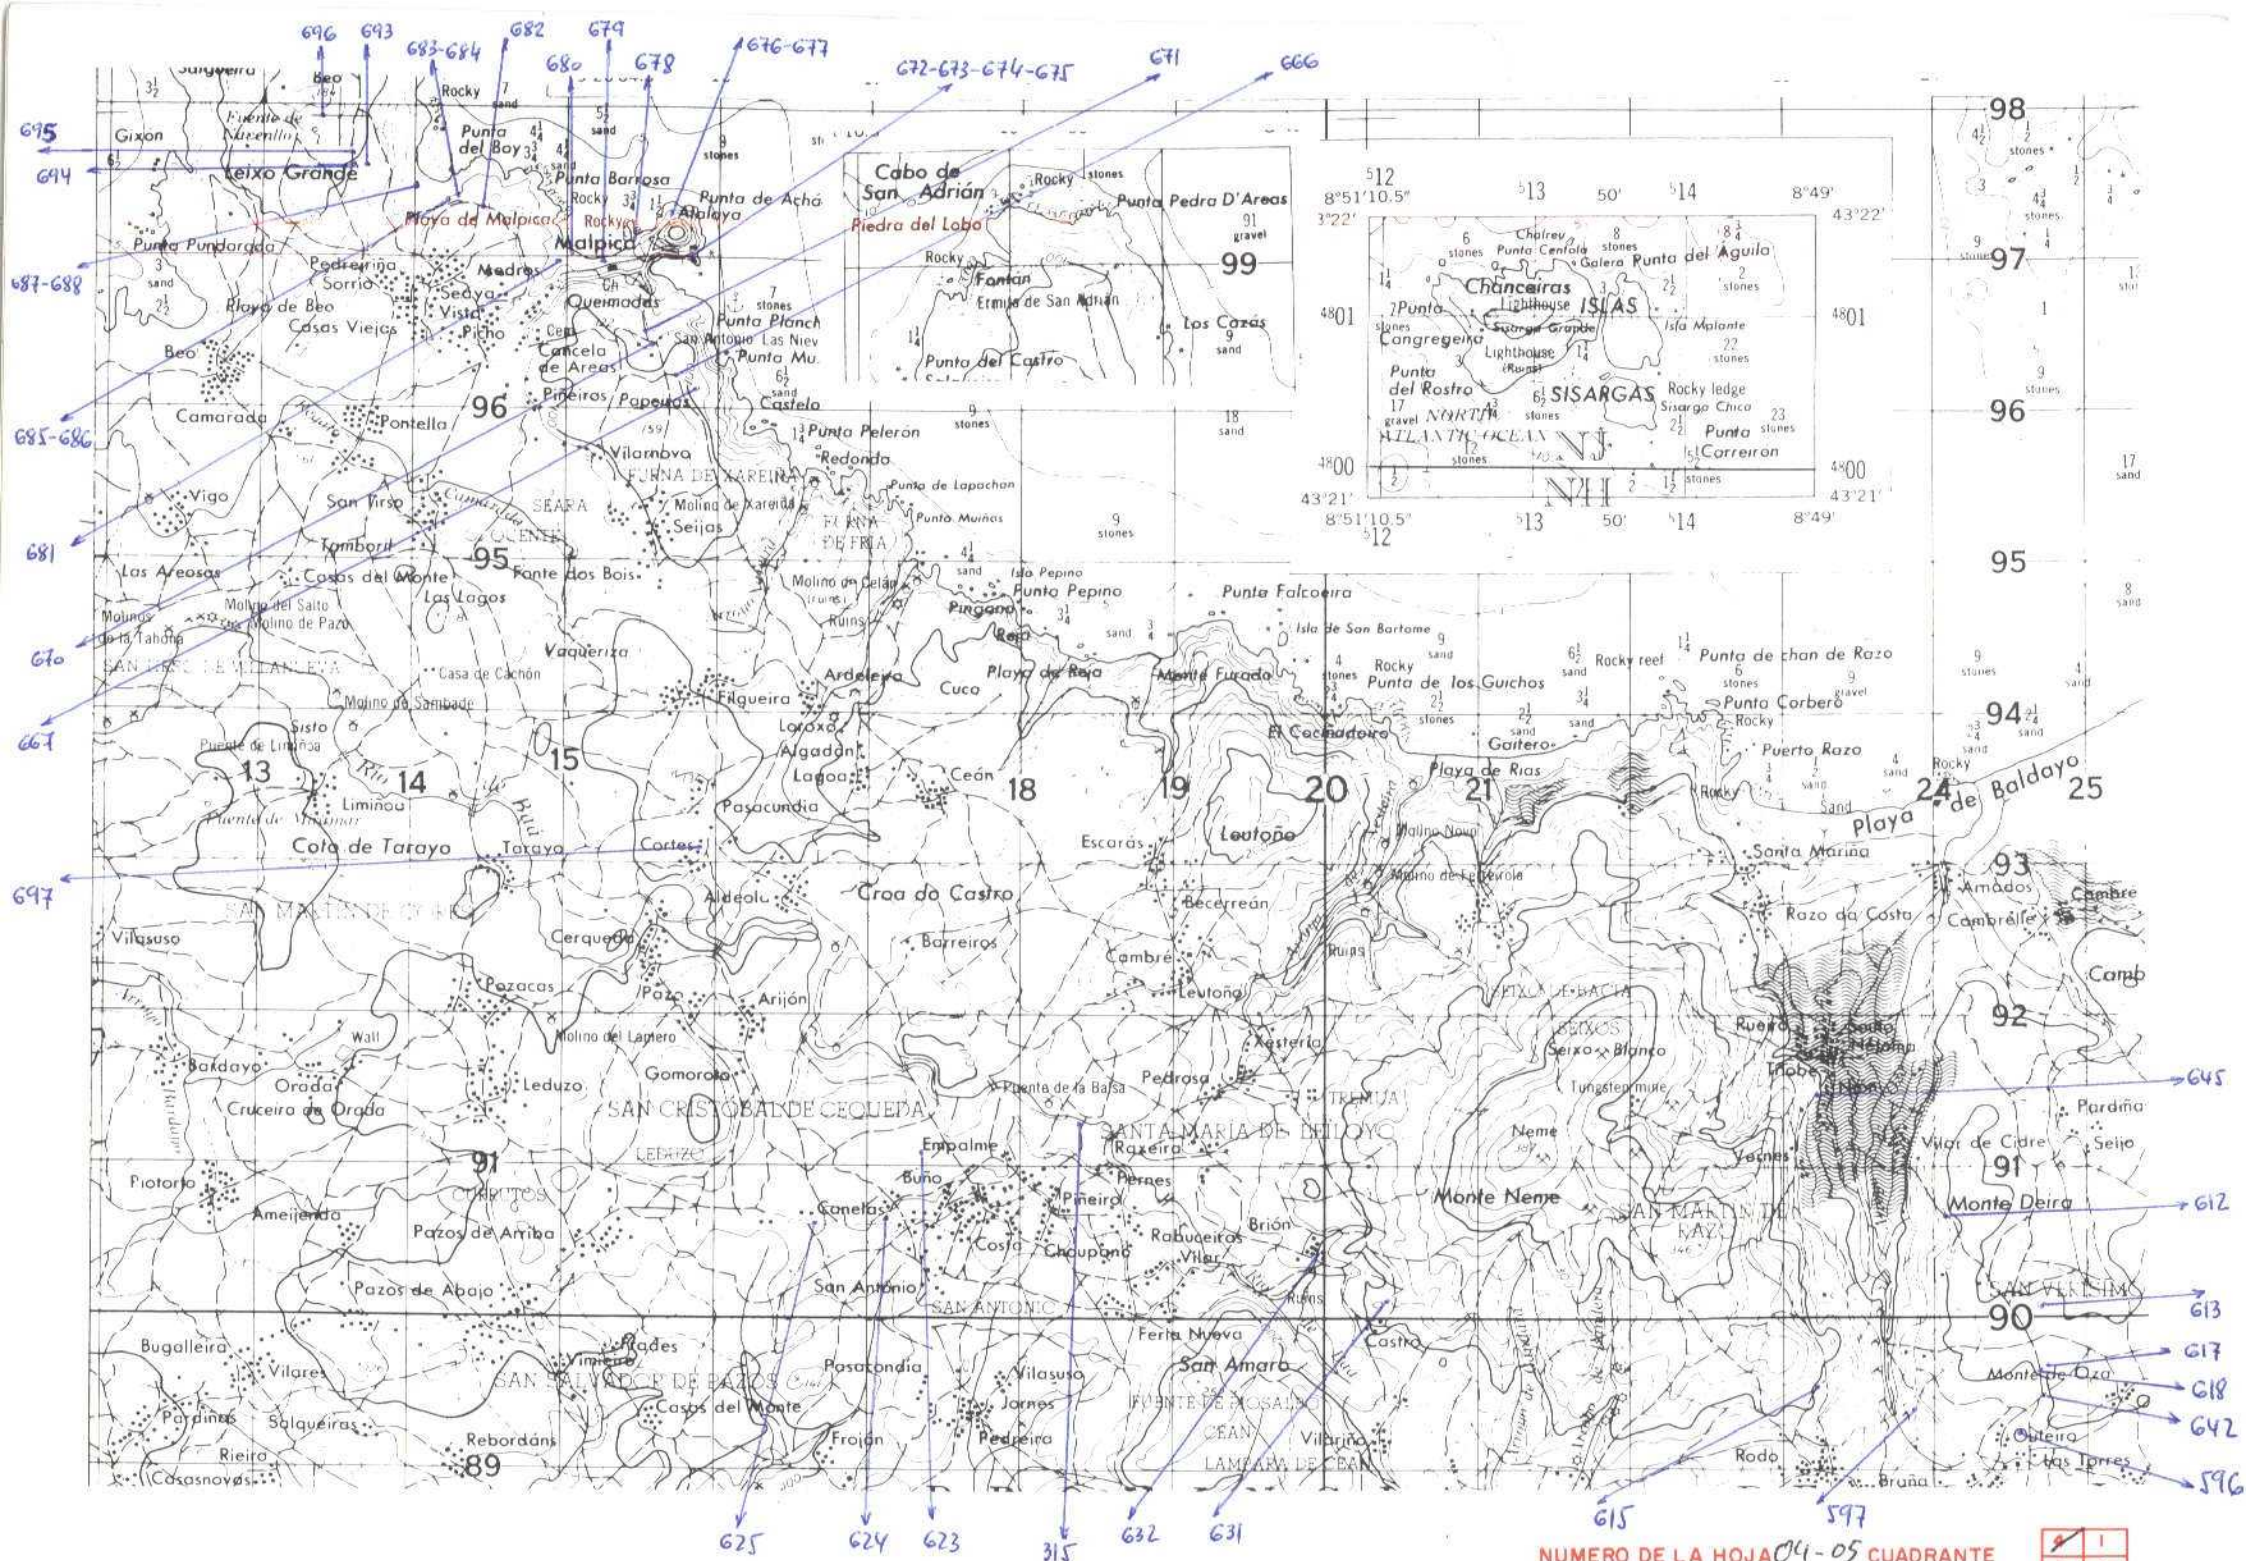

| DATOS A RELLENAR POR EL IGME |               |                  | DATOS A RELLENAR POR EL CONSULTOR |        |           |          | DATOS A RELLENAR POR EL IGME |              |           |            |  |  |  |  |
|------------------------------|---------------|------------------|-----------------------------------|--------|-----------|----------|------------------------------|--------------|-----------|------------|--|--|--|--|
| Nº de la hoja                | Código número | Nº del documento | CONSULTOR                         | SERIAL | CATEGORÍA | ESTACION | Recibido                     | Ref. Control | Perforado | Verificado |  |  |  |  |
| 1:50.000                     |               |                  | I                                 | B      | J         | C        |                              |              |           |            |  |  |  |  |

| DATOS A RELLENAR POR EL CONSULTOR |            |            
|-----------------------------------|------------|------------|--------|---------|---------|---------|----------------|------|------------------|---------------------|-----------------------|----------|----------------|------------|------------|--------|---------|---------|---------|----------------|------|------------------|---------------------|---------|----------------|
| NUMERO DE LA ESTACION             | MUESTRAS   |            |        |         |         |         |                |      |                  |                     | NUMERO DE LA ESTACION | MUESTRAS |                |            |            |        |         |         |         |                |      |                  |                     |         |                |
|                                   | Fotografía | Petrología | Macrop | Microsc | Sedimen | Rayos X | Espectro MOSES | C 14 | Análisis químico | Término diferencial |                       | Microsc  | Otros análisis | Fotografía | Petrología | Macrop | Microsc | Sedimen | Rayos X | Espectro MOSES | C 14 | Análisis químico | Término diferencial | Microsc | Otros análisis |
| 315                               | 1          |            |        |         |         |         |                |      |                  |                     |                       |          | 672            | 1          |            |        |         |         |         |                |      |                  |                     |         |                |
| 596                               | 1          |            |        |         |         |         |                |      |                  |                     |                       |          | 673            | 1          |            |        |         |         |         |                |      |                  |                     |         |                |
| 597                               | 1          |            |        |         |         |         |                |      |                  |                     |                       |          | 674            | 1          |            |        |         |         |         |                |      |                  |                     |         |                |
| 612                               | 1          |            |        |         |         |         |                |      |                  |                     |                       |          | 675            | 1          |            |        |         |         |         |                |      |                  |                     |         |                |
| 613                               | 1          |            |        |         |         |         |                |      |                  |                     |                       |          | 676            | 1          |            |        |         |         |         |                |      |                  |                     |         |                |
| 615                               | 1          |            |        |         |         |         |                |      |                  |                     |                       |          | 677            | 1          |            |        |         |         |         |                |      |                  |                     |         |                |
| 617                               | 1          |            |        |         |         |         |                |      |                  |                     |                       |          | 678            | 1          |            |        |         |         |         |                |      |                  |                     |         |                |
| 618                               | 1          |            |        |         |         |         |                |      |                  |                     |                       |          | 679            | 1          |            |        |         |         |         |                |      |                  |                     |         |                |
| 623                               | 1          |            |        |         |         |         |                |      |                  |                     |                       |          | 680            | 1          |            |        |         |         |         |                |      |                  |                     |         |                |
| 624                               | 1          |            |        |         |         |         |                |      |                  |                     |                       |          | 681            | 1          |            |        |         |         |         |                |      |                  |                     |         |                |
| 625                               | 1          |            |        |         |         |         |                |      |                  |                     |                       |          | 682            | 1          |            |        |         |         |         |                |      |                  |                     |         |                |
| 631                               | 1          |            |        |         |         |         |                |      |                  |                     |                       |          | 683            | 1          |            |        |         |         |         |                |      |                  |                     |         |                |
| 632                               | 1          |            |        |         |         |         |                |      |                  |                     |                       |          | 684            | 1          |            |        |         |         |         |                |      |                  |                     |         |                |
| 642                               | 1          |            |        |         |         |         |                |      |                  |                     |                       |          | 685            | 1          |            |        |         |         |         |                |      |                  |                     |         |                |
| 645                               | 1          |            |        |         |         |         |                |      |                  |                     |                       |          | 686            | 1          |            |        |         |         |         |                |      |                  |                     |         |                |
| 666                               | 1          |            |        |         |         |         |                |      |                  |                     |                       |          | 687            | 1          |            |        |         |         |         |                |      |                  |                     |         |                |
| 667                               | 1          |            |        |         |         |         |                |      |                  |                     |                       |          | 688            | 1          |            |        |         |         |         |                |      |                  |                     |         |                |
| 670                               | 1          |            |        |         |         |         |                |      |                  |                     |                       |          | 693            | 1          |            |        |         |         |         |                |      |                  |                     |         |                |
| 671                               | 1          |            |        |         |         |         |                |      |                  |                     |                       |          | 694            | 1          |            |        |         |         |         |                |      |                  |                     |         |                |

| DATOS A RELLENAR POR EL CONSULTOR |            |            
|-----------------------------------|------------|------------|--------|---------|---------|---------|----------------|------|------------------|---------------------|-----------------------|----------|----------------|------------|------------|--------|---------|---------|---------|----------------|------|------------------|---------------------|---------|----------------|
| NUMERO DE LA ESTACION             | MUESTRAS   |            |        |         |         |         |                |      |                  |                     | NUMERO DE LA ESTACION | MUESTRAS |                |            |            |        |         |         |         |                |      |                  |                     |         |                |
|                                   | Fotografía | Petrología | Macrop | Microsc | Sedimen | Rayos X | Espectro MOSES | C 14 | Análisis químico | Término diferencial |                       | Microsc  | Otros análisis | Fotografía | Petrología | Macrop | Microsc | Sedimen | Rayos X | Espectro MOSES | C 14 | Análisis químico | Término diferencial | Microsc | Otros análisis |
| 695                               | 1          |            |        
| 696                               | 1          |            |        
| 697                               | 1          |            |        
|                                   |            
EL CONSULTOR DEBERA MARCAR SOBRE EL MAPA LAS ESTACIONES CON SU NUMERO DE REFERENCIA (EN AZUL) Y LOS CORTES REALIZADOS SOBRE EL TERRENO (EN ROJO). PARA UN CONTROL CORRECTO DE LA MARCHA DEL TRABAJO DE CAMPO EL CONSULTOR DEBERA ENVIAR ENTRE LOS DIAS 1 al 7 y 15 al 22 DE CADA MES ESTAS HOJAS AL INSTITUTO GEOLOGICO Y MINERO DE ESPANA, DIVISION DE GEOLOGIA, C/ RIOS ROSAS, 23 - MADRID 3.

Recibido I.G.M.E. el 20-2-78 Enviado el 20-2-78  
 El Supervisor *alg* El Consultor *[Signature]*



MINISTERIO DE INDUSTRIA  
DIRECCION GENERAL DE MINAS  
INSTITUTO GEOLOGICO Y MINERO DE ESPAÑA



PLAN NACIONAL DE LA MINERIA. MAPA GEOLOGICO NACIONAL A ESCALA 1:50.000  
MAGNA

FICHA DE CONTROL DEL TRABAJO DE CAMPO MCC1

DATOS A RELLENAR POR EL IGME

| CONTROL               | FECHA | OBSERVACIONES |
|-----------------------|-------|---------------|
| LIBRETA DE CAMPO      |       |               |
| MUESTRAS. LABORATORIO |       |               |
| CARTOGRAFIA           |       |               |
| ESTACIONES VISITADAS  |       |               |
| OBSERVACIONES:        |       |               |

EL SUPERVISOR DEL PROYECTO

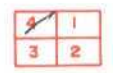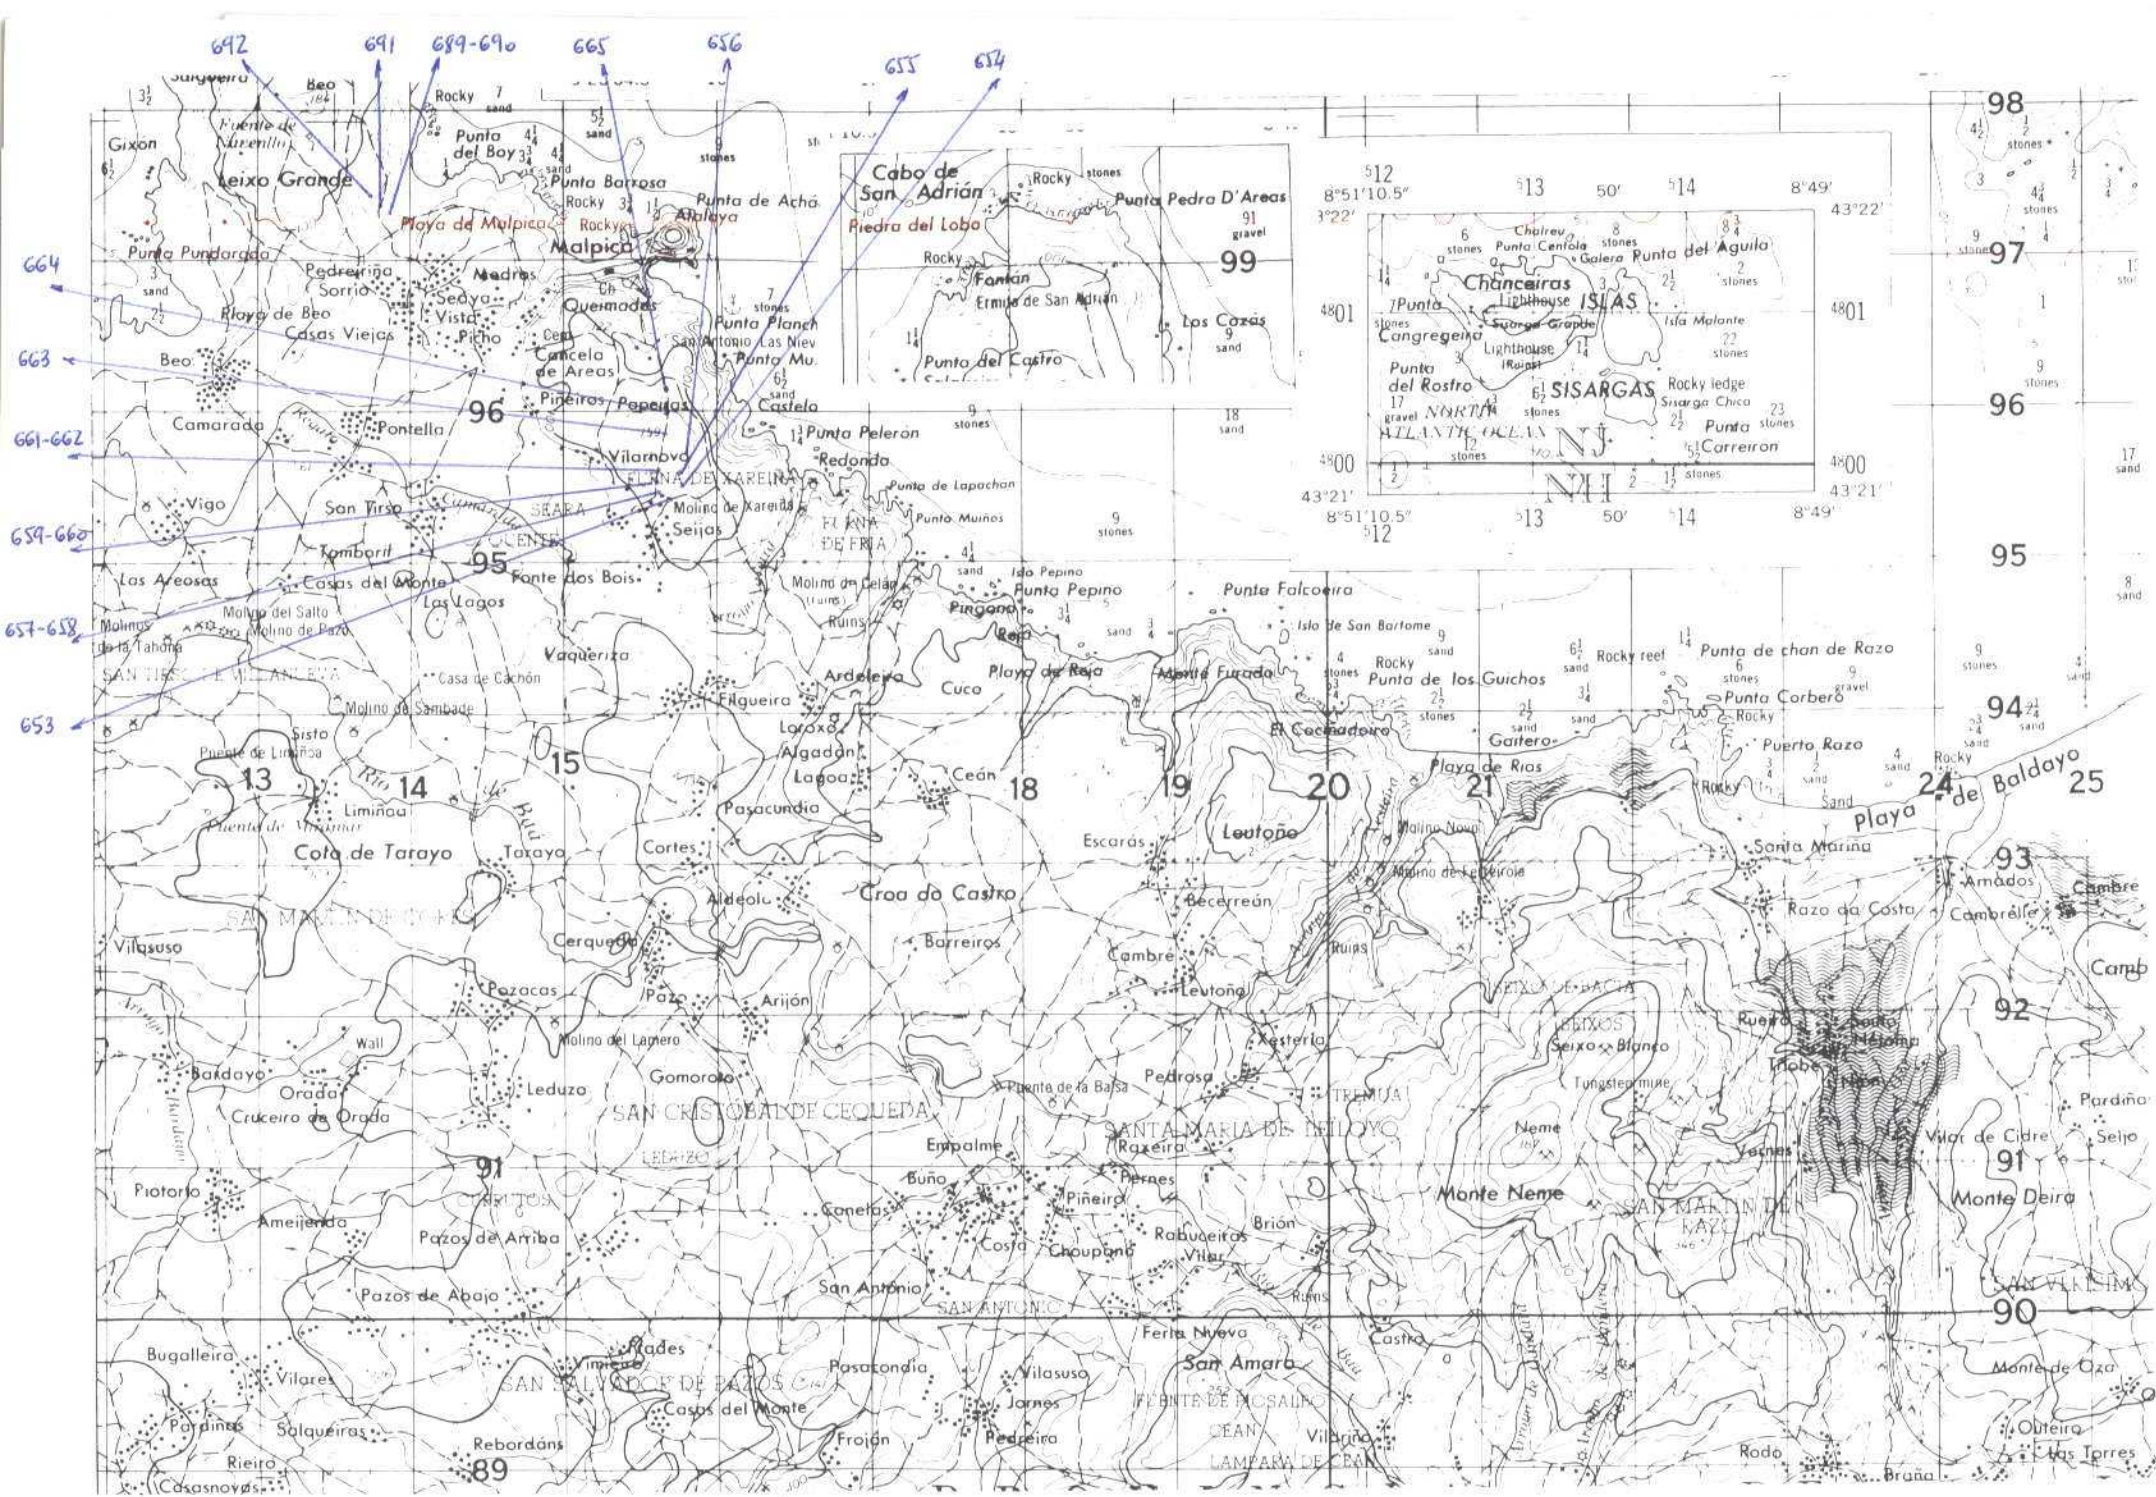

| DATOS A RELLENAR POR EL IGME |                  |
|------------------------------|------------------|
| Nº de la hoja<br>1:50.000    | Nº del documento |
| 04054                        | C505             |

| DATOS A RELLENAR POR EL CONSULTOR |          |
|-----------------------------------|----------|
| CONSULTOR                         | ESTACION |
| I                                 | BJC      |

| DATOS A RELLENAR POR EL IGME |              |           |            |
|------------------------------|--------------|-----------|------------|
| Recibido                     | Ref. Control | Perforado | Verificado |
|                              |              |           |            |

| DATOS A RELLENAR POR EL CONSULTOR |            |             
|-----------------------------------|------------|-------------|--------|-----------|---------|---------|----------|--------|------|------------------|-----------------------|----------------|---------|----------------|------------|-------------|--------|-----------|---------|---------|----------|--------|------|------------------|----------------|---------|----------------|--|--|
| NUMERO DE LA ESTACION             | MUESTRAS   |             |        |           |         |         |          |        |      |                  | NUMERO DE LA ESTACION | MUESTRAS       |         |                |            |             |        |           |         |         |          |        |      |                  |                |         |                |  |  |
|                                   | Fotografía | Petro l y M | Macrop | Microscop | Sedimen | Rayos X | Espectro | Mósses | C 14 | Analisis químico |                       | Término difere | Microsc | Otros analisis | Fotografía | Petro l y M | Macrop | Microscop | Sedimen | Rayos X | Espectro | Mósses | C 14 | Analisis químico | Término difere | Microsc | Otros analisis |  |  |
| 653                               | 1          |             |        
| 654                               | 1          |             |        
| DATOS A RELLENAR POR EL CONSULTOR |            |             
|-----------------------------------|------------|-------------|--------|-----------|---------|---------|----------|--------|------|------------------|-----------------------|----------------|---------|----------------|------------|-------------|--------|-----------|---------|---------|----------|--------|------|------------------|----------------|---------|----------------|--|--|
| NUMERO DE LA ESTACION             | MUESTRAS   |             |        |           |         |         |          |        |      |                  | NUMERO DE LA ESTACION | MUESTRAS       |         |                |            |             |        |           |         |         |          |        |      |                  |                |         |                |  |  |
|                                   | Fotografía | Petro l y M | Macrop | Microscop | Sedimen | Rayos X | Espectro | Mósses | C 14 | Analisis químico |                       | Término difere | Microsc | Otros analisis | Fotografía | Petro l y M | Macrop | Microscop | Sedimen | Rayos X | Espectro | Mósses | C 14 | Analisis químico | Término difere | Microsc | Otros analisis |  |  |
|                                   |            
|                                   |            

EL CONSULTOR - DEBERA MARCAR SOBRE EL MAPA LAS ESTACIONES CON SU NUMERO DE REFERENCIA (EN AZUL) Y LOS CORTES REALIZADOS SOBRE EL TERRENO (EN ROJO). PARA UN CONTROL CORRECTO DE LA MARCHA DEL TRABAJO DE CAMPO EL CONSULTOR DEBERA ENVIAR ENTRE LOS DIAS 1 y 7 y 15 al 22 DE CADA MES ESTAS HOJAS AL INSTITUTO GEOLOGICO Y MINERO DE ESPAÑA, DIVISION DE GEOLOGIA C/ RIOS ROSAS, 23 - MADRID - 3.

Recibido I.G.M.E. el 20-2-78 Enviado el 20-2-78  
 El Supervisor *alpr* El Consultor *[Signature]*



MINISTERIO DE INDUSTRIA  
DIRECCION GENERAL DE MINAS  
INSTITUTO GEOLOGICO Y MINERO DE ESPAÑA

PLAN NACIONAL DE LA MINERIA. MAPA GEOLOGICO NACIONAL A ESCALA 1:50.000  
MAGNA


FICHA DE CONTROL DEL TRABAJO DE CAMPO MCC1

DATOS A RELLENAR POR EL IGME

| CONTROL               | FECHA | OBSERVACIONES |
|-----------------------|-------|---------------|
| LIBRETA DE CAMPO      |       |               |
| MUESTRAS. LABORATORIO |       |               |
| CARTOGRAFIA           |       |               |
| ESTACIONES VISITADAS  |       |               |
| OBSERVACIONES:        |       |               |

EL SUPERVISOR DEL PROYECTO



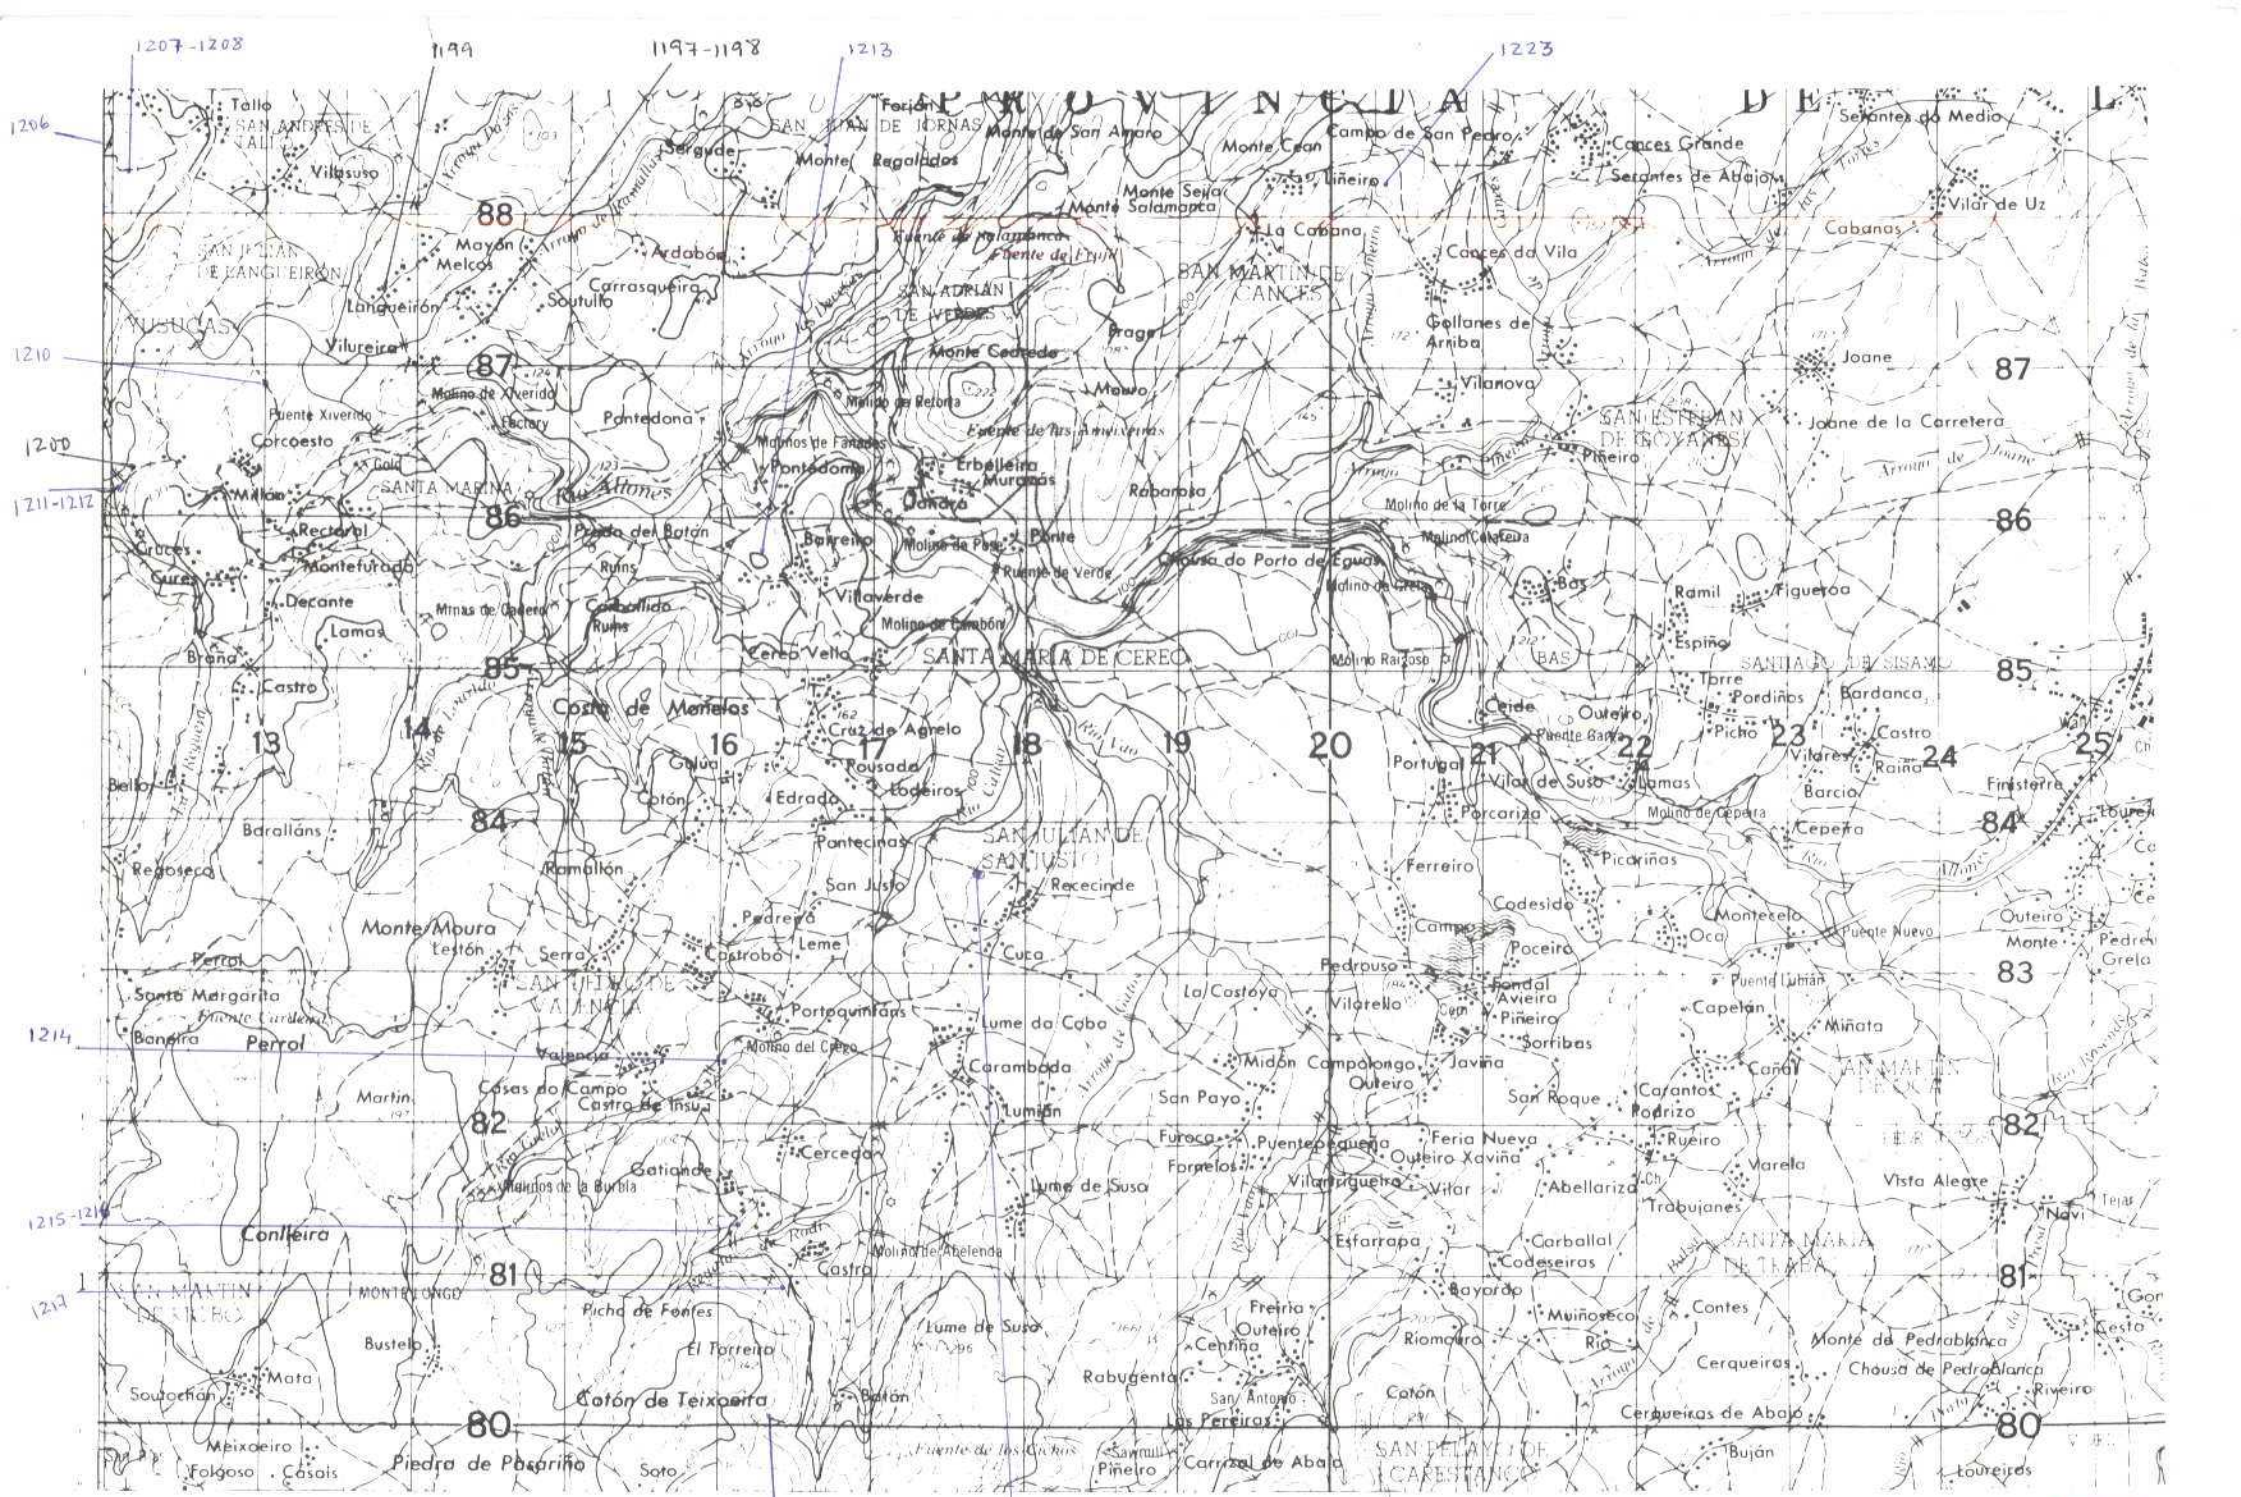

1218

1220

NUMERO DE LA HOJA 04-05 CUADRANTE

|   |   |
|---|---|
| 4 | 1 |
| 3 | 2 |

| DATOS A RELLENAR POR EL IGME |                  |
|------------------------------|------------------|
| Nº de la hoja                | Nº del documento |
| 1.50.000                     |                  |
| 040536557                    |                  |

| DATOS A RELLENAR POR EL CONSULTOR |         |         |           |
|-----------------------------------|---------|---------|-----------|
| CENTRO                            | SPECIAL | S. REAL | S. ESTAC. |
| IBJ                               | L       |         |           |

| DATOS A RELLENAR POR EL IGME |              |           |            |
|------------------------------|--------------|-----------|------------|
| Recibido                     | Ref. Control | Perforado | Verificado |
|                              |              |           |            |

| DATOS A RELLENAR POR EL CONSULTOR |            |            
|-----------------------------------|------------|------------|--------|-----------|----------|---------|----------------|------|------------------|-----------------|---------|-----------------------|----------------|------------|------------|--------|-----------|----------|---------|-----------------|------|------------------|-----------------|---------|----------------|
| NUMERO DE LA ESTACION             | MUESTRAS   |            |        |           |          |         |                |      |                  |                 |         | NUMERO DE LA ESTACION | MUESTRAS       |            |            |        |           |          |         |                 |      |                  |                 |         |                |
|                                   | Fotografic | Petrol y M | Macrop | Microppal | Sedimen. | Rayos X | Espectro MASAS | C 14 | Análisis químico | Término diferen | Microsc |                       | Otros análisis | Fotografic | Petrol y M | Macrop | Microppal | Sedimen. | Rayos X | Espectro. masas | C 14 | Análisis químico | Término diferen | Microsc | Otros análisis |
| 1197                              | 1          |            |        
| 1198                              | 1          |            |        
Tray 78

41

| DATOS A RELLENAR POR EL CONSULTOR |            |            
|-----------------------------------|------------|------------|--------|-----------|--------|---------|-----------------|------|------------------|-----------------|---------|-----------------------|----------------|------------|------------|--------|-----------|---------|---------|-----------------|------|------------------|-----------------|---------|----------------|
| NUMERO DE LA ESTACION             | MUESTRAS   |            |        |           |        |         |                 |      |                  |                 |         | NUMERO DE LA ESTACION | MUESTRAS       |            |            |        |           |         |         |                 |      |                  |                 |         |                |
|                                   | Fotografic | Petrol y M | Macrop | Microppal | Sedime | Rayos X | Espectro. masas | C 14 | Análisis químico | Término diferen | Microsc |                       | Otros análisis | Fotografic | Petrol y M | Macrop | Microppal | Sedimen | Rayos X | Espectro. masas | C 14 | Análisis químico | Término diferen | Microsc | Otros análisis |
|                                   |            
EL CONSULTOR DEBERA MARCAR SOBRE EL MAPA LAS ESTACIONES CON SU NUMERO DE REFERENCIA (EN AZUL) Y LOS CORTES REALIZADOS SOBRE EL TERRENO (EN ROJO). PARA UN CONTROL CORRECTO DE LA MARCHA DEL TRABAJO DE CAMPO EL CONSULTOR DEBERA ENVIAR ENTRE LOS DIAS 1 al 7 y 15 al 22 DE CADA MES ESTAS HOJAS AL INSTITUTO GEOLOGICO Y MINERO DE ESPAÑA, DIVISION DE GEOLOGIA, C/ RIOS ROSAS, 23. MADRID - 3.

Recibido I.G.M.E. el 2-5-78 Enviado el 2-5-78  
 El Supervisor *alga* El Consultor *G. M. V. H. H.*



MINISTERIO DE INDUSTRIA  
DIRECCION GENERAL DE MINAS  
INSTITUTO GEOLOGICO Y MINERO DE ESPAÑA


PLAN NACIONAL DE LA MINERIA. MAPA GEOLOGICO NACIONAL A ESCALA 1:50.000  
MAGNA

FICHA DE CONTROL DEL TRABAJO DE CAMPO MCC1

DATOS A RELLENAR POR EL IGME

| CONTROL               | FECHA | OBSERVACIONES |
|-----------------------|-------|---------------|
| LIBRETA DE CAMPO      |       |               |
| MUESTRAS. LABORATORIO |       |               |
| CARTOGRAFIA           |       |               |
| ESTACIONES VISITADAS  |       |               |
| OBSERVACIONES:        |       |               |

EL SUPERVISOR DEL PROYECTO

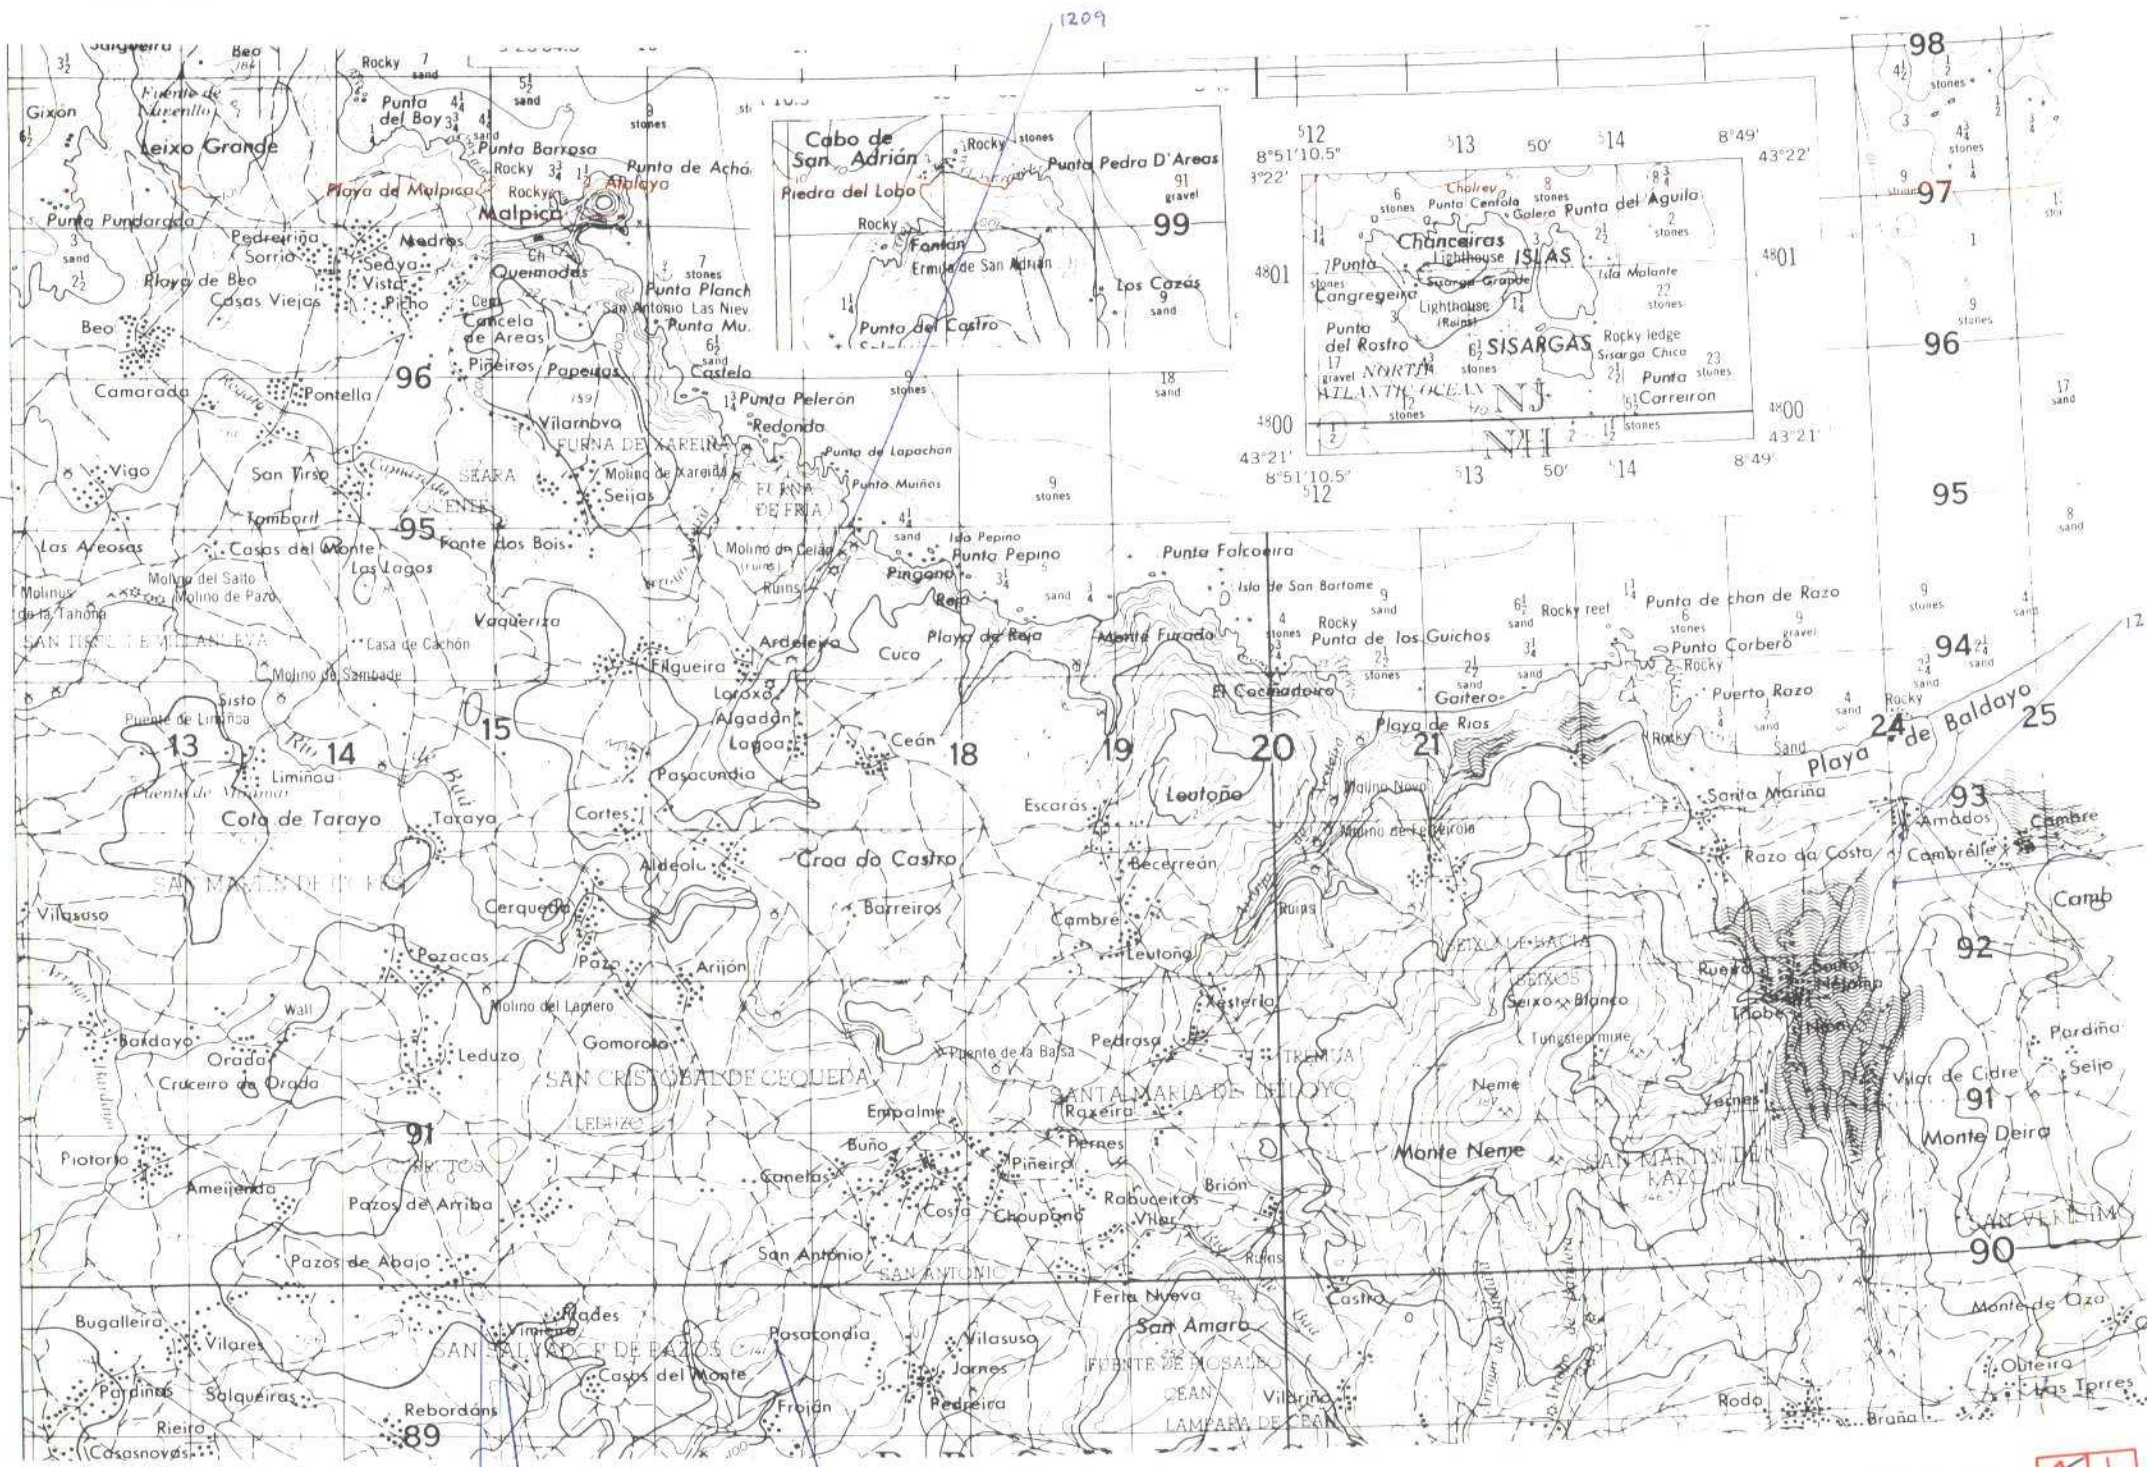

1227-1228

1224-1225-1226

1221

NUMERO DE LA HOJA 04-05 CUADRANTE



| DATOS A RELLENAR POR EL IGME |                  |                  | DATOS A RELLENAR POR EL IGME |              |           |            |  |
|------------------------------|------------------|------------------|------------------------------|--------------|-----------|------------|--|
| Nº de la hoja<br>1:50.000    | Subserie<br>1000 | Nº del documento | Recibido                     | Ref. Control | Perforado | Verificado |  |
| 04054                        | 556              | 1832             |                              |              |           |            |  |

| NUMERO DE LA ESTACION | DATOS A RELLENAR POR EL CONSULTOR |             |         |            |          |         |                 |      |                  |         |          | NUMERO DE LA ESTACION | DATOS A RELLENAR POR EL CONSULTOR |                |            |             |         |            |          |         |                 |      |                  |         |          |          |                |
|-----------------------|-----------------------------------|-------------|---------|------------|----------|---------|-----------------|------|------------------|---------|----------|-----------------------|-----------------------------------|----------------|------------|-------------|---------|------------|----------|---------|-----------------|------|------------------|---------|----------|----------|----------------|
|                       | Fotografía                        | Petro. y M. | Macrop. | Microptol. | Sedimen. | Rayos X | Espectro. Masas | C 14 | Análisis químico | Térmico | diferen. |                       | Microsc.                          | Otros análisis | Fotografía | Petro. y M. | Macrop. | Microptol. | Sedimen. | Rayos X | Espectro. Masas | C 14 | Análisis químico | Térmico | diferen. | Microsc. | Otros análisis |
| 1209                  |                                   |             
| 1221                  |                                   |             
| 1224                  |                                   |             
| 1225                  |                                   |             
| 1226                  |                                   |             
| 1227                  |                                   |             
| 1228                  |                                   |             
| 1229                  |                                   |             
| 1230                  |                                   |             

| NUMERO DE LA ESTACION | DATOS A RELLENAR POR EL CONSULTOR |             |         |            |          |         |                 |      |                  |         |          |          |                |            |             | NUMERO DE LA ESTACION | DATOS A RELLENAR POR EL CONSULTOR |            |          |         |                 |      |                  |         |          |          |                |  |  |  |  |
|-----------------------|-----------------------------------|-------------|---------|------------|----------|---------|-----------------|------|------------------|---------|----------|----------|----------------|------------|-------------|-----------------------|-----------------------------------|------------|----------|---------|-----------------|------|------------------|---------|----------|----------|----------------|--|--|--|--|
|                       | Fotografía                        | Petro. y M. | Macrop. | Microptol. | Sedimen. | Rayos X | Espectro. Masas | C 14 | Análisis químico | Térmico | diferen. | Microsc. | Otros análisis | Fotografía | Petro. y M. |                       | Macrop.                           | Microptol. | Sedimen. | Rayos X | Espectro. Masas | C 14 | Análisis químico | Térmico | diferen. | Microsc. | Otros análisis |  |  |  |  |
|                       |                                   
EL CONSULTOR DEBERA MARCAR SOBRE EL MAPA LAS ESTACIONES CON SU NUMERO DE REFERENCIA (EN AZUL) Y LOS CORTES REALIZADOS SOBRE EL TERRENO (EN ROJO). PARA UN CONTROL CORRECTO DE LA MARCHA DEL TRABAJO DE CAMPO EL CONSULTOR DEBERA ENVIAR ENTRE LOS DIAS 1 al 7 y 15 al 22 DE CADA MES ESTAS HOJAS AL INSTITUTO GEOLOGICO Y MINERO DE ESPAÑA, DIVISION DE GEOLOGIA, C/ RIOS ROSAS, 23 - MADRID - 3

Recibido I.G.M.E. el 2-5-78 ..... Enviado el 2-5-78 .....  
 El Supervisor *algn* El Consultor *Felix Lopez*



MINISTERIO DE INDUSTRIA  
DIRECCION GENERAL DE MINAS  
INSTITUTO GEOLOGICO Y MINERO DE ESPAÑA


PLAN NACIONAL DE LA MINERIA. MAPA GEOLOGICO NACIONAL A ESCALA 1:50.000  
MAGNA

FICHA DE CONTROL DEL TRABAJO DE CAMPO MCC1

DATOS A RELLENAR POR EL IGME

| CONTROL               | FECHA | OBSERVACIONES |
|-----------------------|-------|---------------|
| LIBRETA DE CAMPO      |       |               |
| MUESTRAS. LABORATORIO |       |               |
| CARTOGRAFIA           |       |               |
| ESTACIONES VISITADAS  |       |               |
| OBSERVACIONES:        |       |               |

EL SUPERVISOR DEL PROYECTO

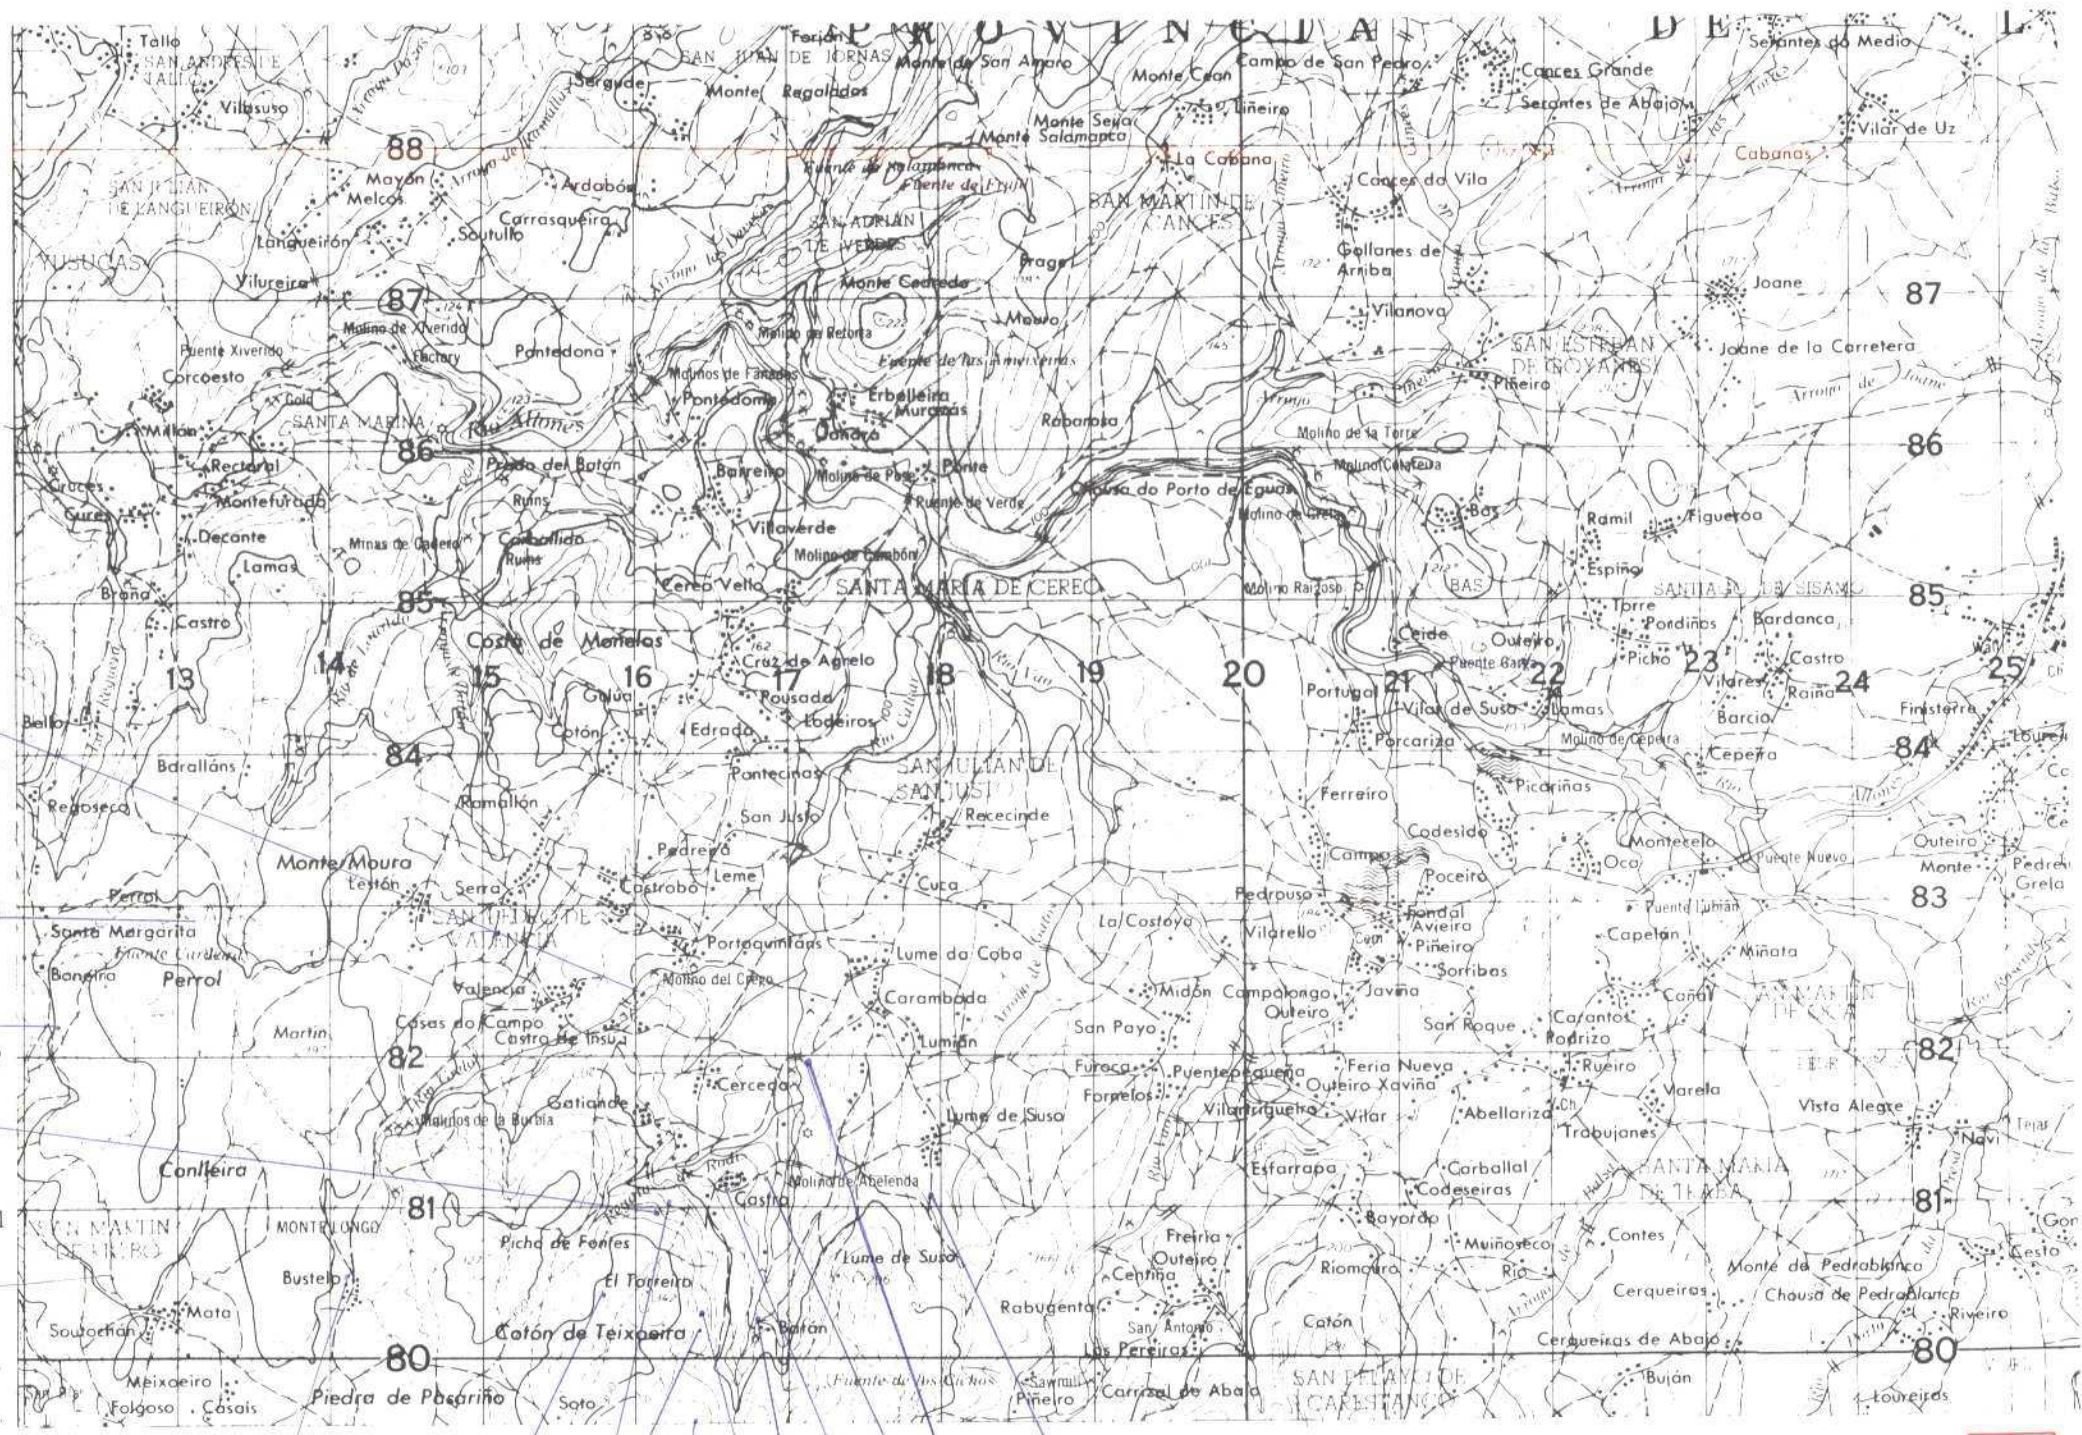

1254  
1219  
1232  
1240  
1233

1234 1241 1242 1243-1244 1239 1238 1247 1248-1249 1246 1251

NUMERO DE LA HOJA 04-05 CUADRANTE

|   |   |
|---|---|
| 4 | 1 |
| 3 | 2 |

| DATOS A RELLENAR POR EL IGME      |                  | DATOS A RELLENAR POR EL IGME |              |           |
|-----------------------------------|------------------|------------------------------|--------------|-----------|
| Nº de la hoja                     | Nº del documento | Recibido                     | Ref. Control | Perforado |
| 1:50.000                          |                  |                              |              |           |
| 0405                              | 3C556            |                              |              |           |
| DATOS A RELLENAR POR EL CONSULTOR |                  | DATOS A RELLENAR POR EL IGME |              |           |
| CONSULTOR                         | SPECIAL          |                              |              |           |
| 18                                | 14               |                              |              |           |

| DATOS A RELLENAR POR EL CONSULTOR |            |              |         |         |         |         |          |        |      |                  |                   |         |
|-----------------------------------|------------|--------------|---------|---------|---------|---------|----------|--------|------|------------------|-------------------|---------|
| NUMERO DE LA ESTACION             | Fotografia | MUESTRAS     |         |         |         |         |          |        |      |                  |                   |         |
|                                   |            | Petro. l y M | Macro p | Micro p | Sedimen | Rayos X | Espectro | Mósses | C 14 | Análisis químico | Término diferenc. | Microsc |
| 1219                              | 1          |              |         |         |         |         |          |        |      |                  |                   |         |
| 1232                              | 1          |              |         |         |         |         |          |        |      |                  |                   |         |
| 1233                              | 1          |              |         |         |         |         |          |        |      |                  |                   |         |
| 1234                              | 1          |              |         |         |         |         |          |        |      |                  |                   |         |
| 1238                              | 1          |              |         |         |         |         |          |        |      |                  |                   |         |
| 1239                              | 1          |              |         |         |         |         |          |        |      |                  |                   |         |
| 1240                              | 1          |              |         |         |         |         |          |        |      |                  |                   |         |
| 1241                              | 1          |              |         |         |         |         |          |        |      |                  |                   |         |
| 1242                              | 1          |              |         |         |         |         |          |        |      |                  |                   |         |
| 1243                              | 1          |              |         |         |         |         |          |        |      |                  |                   |         |
| 1244                              | 1          |              |         |         |         |         |          |        |      |                  |                   |         |
| 1245                              | 1          |              |         |         |         |         |          |        |      |                  |                   |         |
| 1246                              | 1          |              |         |         |         |         |          |        |      |                  |                   |         |
| 1247                              | 1          |              |         |         |         |         |          |        |      |                  |                   |         |
| 1248                              | 1          |              |         |         |         |         |          |        |      |                  |                   |         |
| 1249                              | 1          |              |         |         |         |         |          |        |      |                  |                   |         |
| 1251                              | 1          |              |         |         |         |         |          |        |      |                  |                   |         |
| 1254                              | 1          |              |         |         |         |         |          |        |      |                  |                   |         |

| DATOS A RELLENAR POR EL CONSULTOR |            |             |         |         |         |         |          |        |      |                  |                   |         |                |
|-----------------------------------|------------|-------------|---------|---------|---------|---------|----------|--------|------|------------------|-------------------|---------|----------------|
| NUMERO DE LA ESTACION             | Fotografia | MUESTRAS    |         |         |         |         |          |        |      |                  |                   |         |                |
|                                   |            | Petro l y M | Macro p | Micro p | Sedimen | Rayos X | Espectro | Mósses | C 14 | Análisis químico | Término diferenc. | Microsc | Otros análisis |
|                                   |            |             |         |         |         |         |          |        |      |                  |                   |         |                |
EL CONSULTOR DEBE MARCAR SOBRE EL MAPA LAS ESTACIONES CON SU NUMERO DE REFERENCIA (EN AZUL) Y LOS CORTES REALIZADOS SOBRE EL TERRENO (EN ROJO). PARA UN CONTROL CORRECTO DE LA MARCHA DEL TRABAJO DE CAMPO EL CONSULTOR DEBE ENVIAR ENTRE LOS DIAS 1 a 7 y 15 a 22 DE CADA MES ESTAS HOJAS AL INSTITUTO GEOLOGICO Y MINERO DE ESPAÑA, DIVISION DE GEOLOGIA, C/ RIOS ROSAS 23, MADRID 3.

Recibido I.G.M.E. el 29-6-78 Enviado el 29-6-78  
 El Supervisor *Alpe* El Consultor *Alpe*





MINISTERIO DE INDUSTRIA  
DIRECCION GENERAL DE MINAS  
INSTITUTO GEOLOGICO Y MINERO DE ESPAÑA


PLAN NACIONAL DE LA MINERIA. MAPA GEOLOGICO NACIONAL A ESCALA 1:50.000  
MAGNA

FICHA DE CONTROL DEL TRABAJO DE CAMPO MCC1

DATOS A RELLENAR POR EL IGME

| CONTROL               | FECHA | OBSERVACIONES |
|-----------------------|-------|---------------|
| LIBRETA DE CAMPO      |       |               |
| MUESTRAS. LABORATORIO |       |               |
| CARTOGRAFIA           |       |               |
| ESTACIONES VISITADAS  |       |               |
| OBSERVACIONES:        |       |               |

EL SUPERVISOR DEL PROYECTO

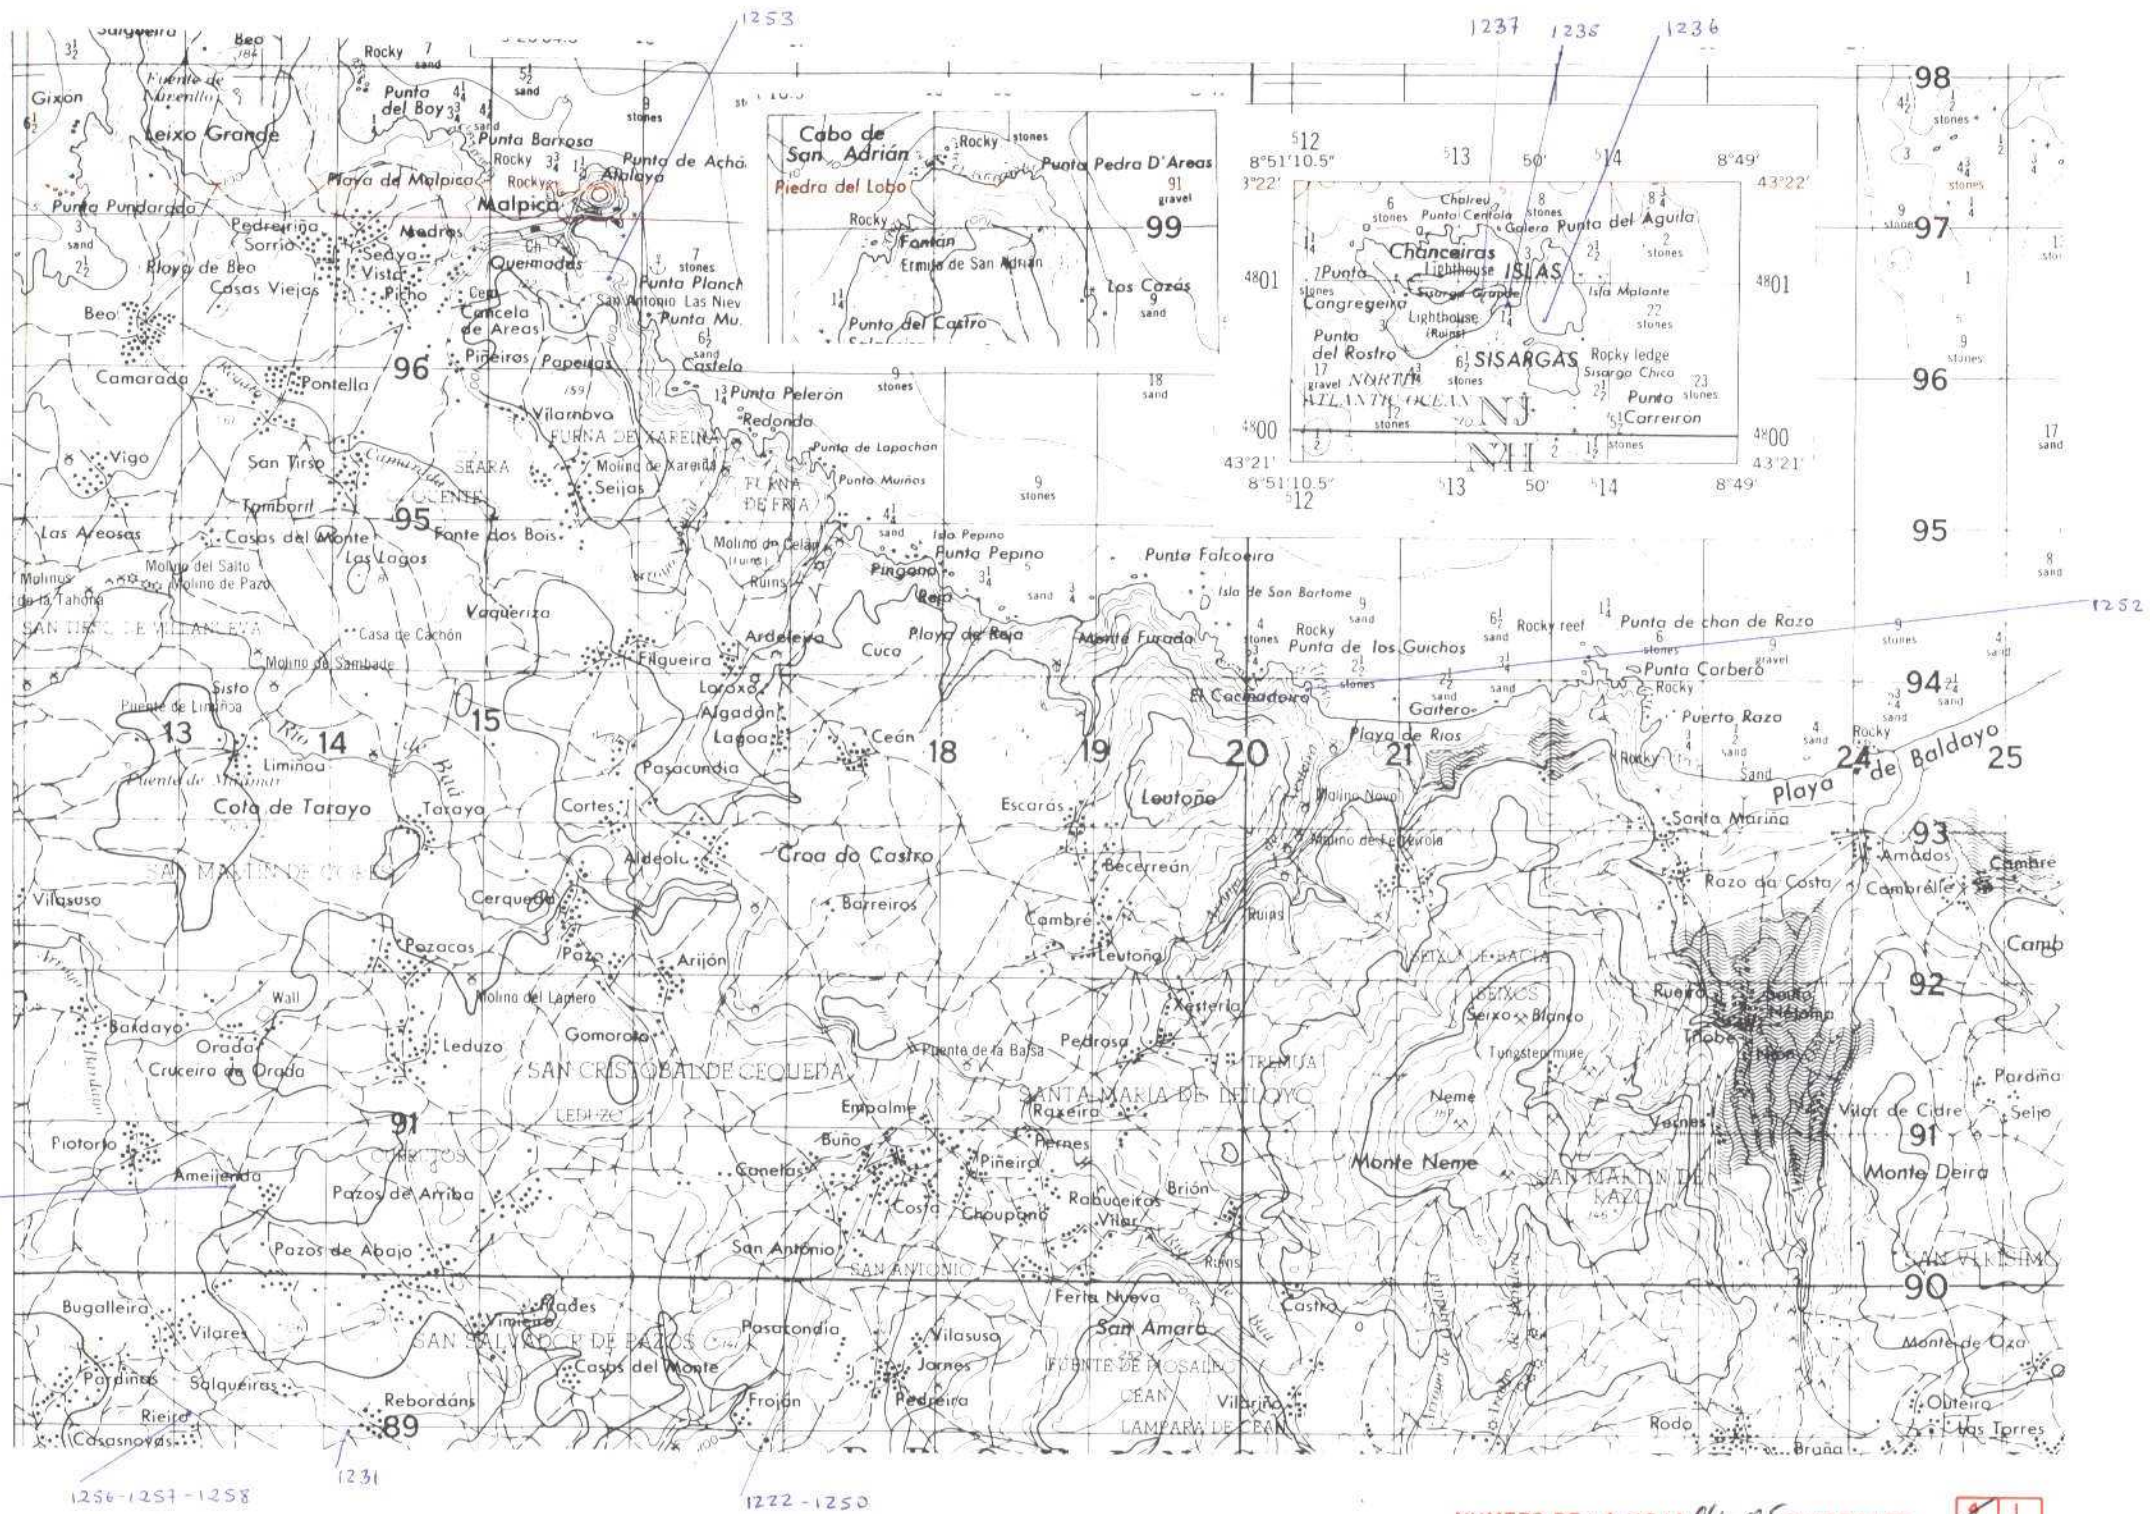

| DATOS A RELLENAR POR EL IGME |                  |                 | DATOS A RELLENAR POR EL IGME |              |           |            |
|------------------------------|------------------|-----------------|------------------------------|--------------|-----------|------------|
| Nº de la hoja                | Nº del documento | Coordenadas UTM | Recibido                     | Ref. Control | Perforado | Verificado |
| 1:50.000                     |                  |                 |                              |              |           |            |
| 04054                        | 555              | 18 J L          |                              |              |           |            |

| DATOS A RELLENAR POR EL CONSULTOR |            |             |          |          |         |         |                |      |                  |                |         |
|-----------------------------------|------------|-------------|----------|----------|---------|---------|----------------|------|------------------|----------------|---------|
| NUMERO DE LA ESTACION             | Fotografia | MUESTRAS    |          |          |         |         |                |      |                  |                |         |
|                                   |            | Petro l y M | Macro p. | Micro p. | Sedimen | Rayos X | Espectro masas | C 14 | Análisis químico | Término difere | Microso |
| 1222                              | 1          |             |          |          |         |         |                |      |                  |                |         |
| 1231                              | 1          |             |          |          |         |         |                |      |                  |                |         |
| 1235                              | 1          |             |          |          |         |         |                |      |                  |                |         |
| 1236                              | 1          |             |          |          |         |         |                |      |                  |                |         |
| 1237                              | 1          |             |          |          |         |         |                |      |                  |                |         |
| 1250                              | 1          |             |          |          |         |         |                |      |                  |                |         |
| 1252                              | 1          |             |          |          |         |         |                |      |                  |                |         |
| 1253                              | 1          |             |          |          |         |         |                |      |                  |                |         |
| 1255                              | 1          |             |          |          |         |         |                |      |                  |                |         |
| 1256                              | 1          |             |          |          |         |         |                |      |                  |                |         |
| 1257                              | 1          |             |          |          |         |         |                |      |                  |                |         |
| 1258                              | 1          |             |          |          |         |         |                |      |                  |                |         |
|                                   |            |             |          |          |         |         |                |      |                  |                |         |
| DATOS A RELLENAR POR EL CONSULTOR |            |             |          |          |         |         |                |      |                  |                |         |                |  |
|-----------------------------------|------------|-------------|----------|----------|---------|---------|----------------|------|------------------|----------------|---------|----------------|--|
| NUMERO DE LA ESTACION             | Fotografia | MUESTRAS    |          |          |         |         |                |      |                  |                |         |                |  |
|                                   |            | Petro l y M | Macro p. | Micro p. | Sedimen | Rayos X | Espectro masas | C 14 | Análisis químico | Término difere | Microso | Otros análisis |  |
|                                   |            |             |          |          |         |         |                |      |                  |                |         |                |  |
EL CONSULTOR DEBE MARCAR SOBRE EL MAPA LAS ESTACIONES CON SU NUMERO DE REFERENCIA (EN AZUL) Y LOS CORTES REALIZADOS SOBRE EL TERRENO (EN ROJO). PARA UN CONTROL CORRECTO DE LA MARCHA DEL TRABAJO DE CAMPO EL CONSULTOR DEBERA ENVIAR ENTRE LOS DIAS 1 al 7 y 15 al 22 DE CADA MES ESTAS HOJAS AL INSTITUTO GEOLOGICO Y MINERO DE ESPAÑA, DIVISION DE GEOLOGIA C/ ROSAS 33 - MADRID 3.

Recibido I.G.M.E. el 29-6-78 Enviado el 29-6-78  
 El Supervisor Alge El Consultor [Signature]



MINISTERIO DE INDUSTRIA  
DIRECCION GENERAL DE MINAS  
INSTITUTO GEOLOGICO Y MINERO DE ESPAÑA


PLAN NACIONAL DE LA MINERIA. MAPA GEOLOGICO NACIONAL A ESCALA 1:50.000  
MAGNA

FICHA DE CONTROL DEL TRABAJO DE CAMPO MCC1

DATOS A RELLENAR POR EL IGME

| CONTROL               | FECHA | OBSERVACIONES |
|-----------------------|-------|---------------|
| LIBRETA DE CAMPO      |       |               |
| MUESTRAS. LABORATORIO |       |               |
| CARTOGRAFIA           |       |               |
| ESTACIONES VISITADAS  |       |               |
| OBSERVACIONES:        |       |               |

EL SUPERVISOR DEL PROYECTO

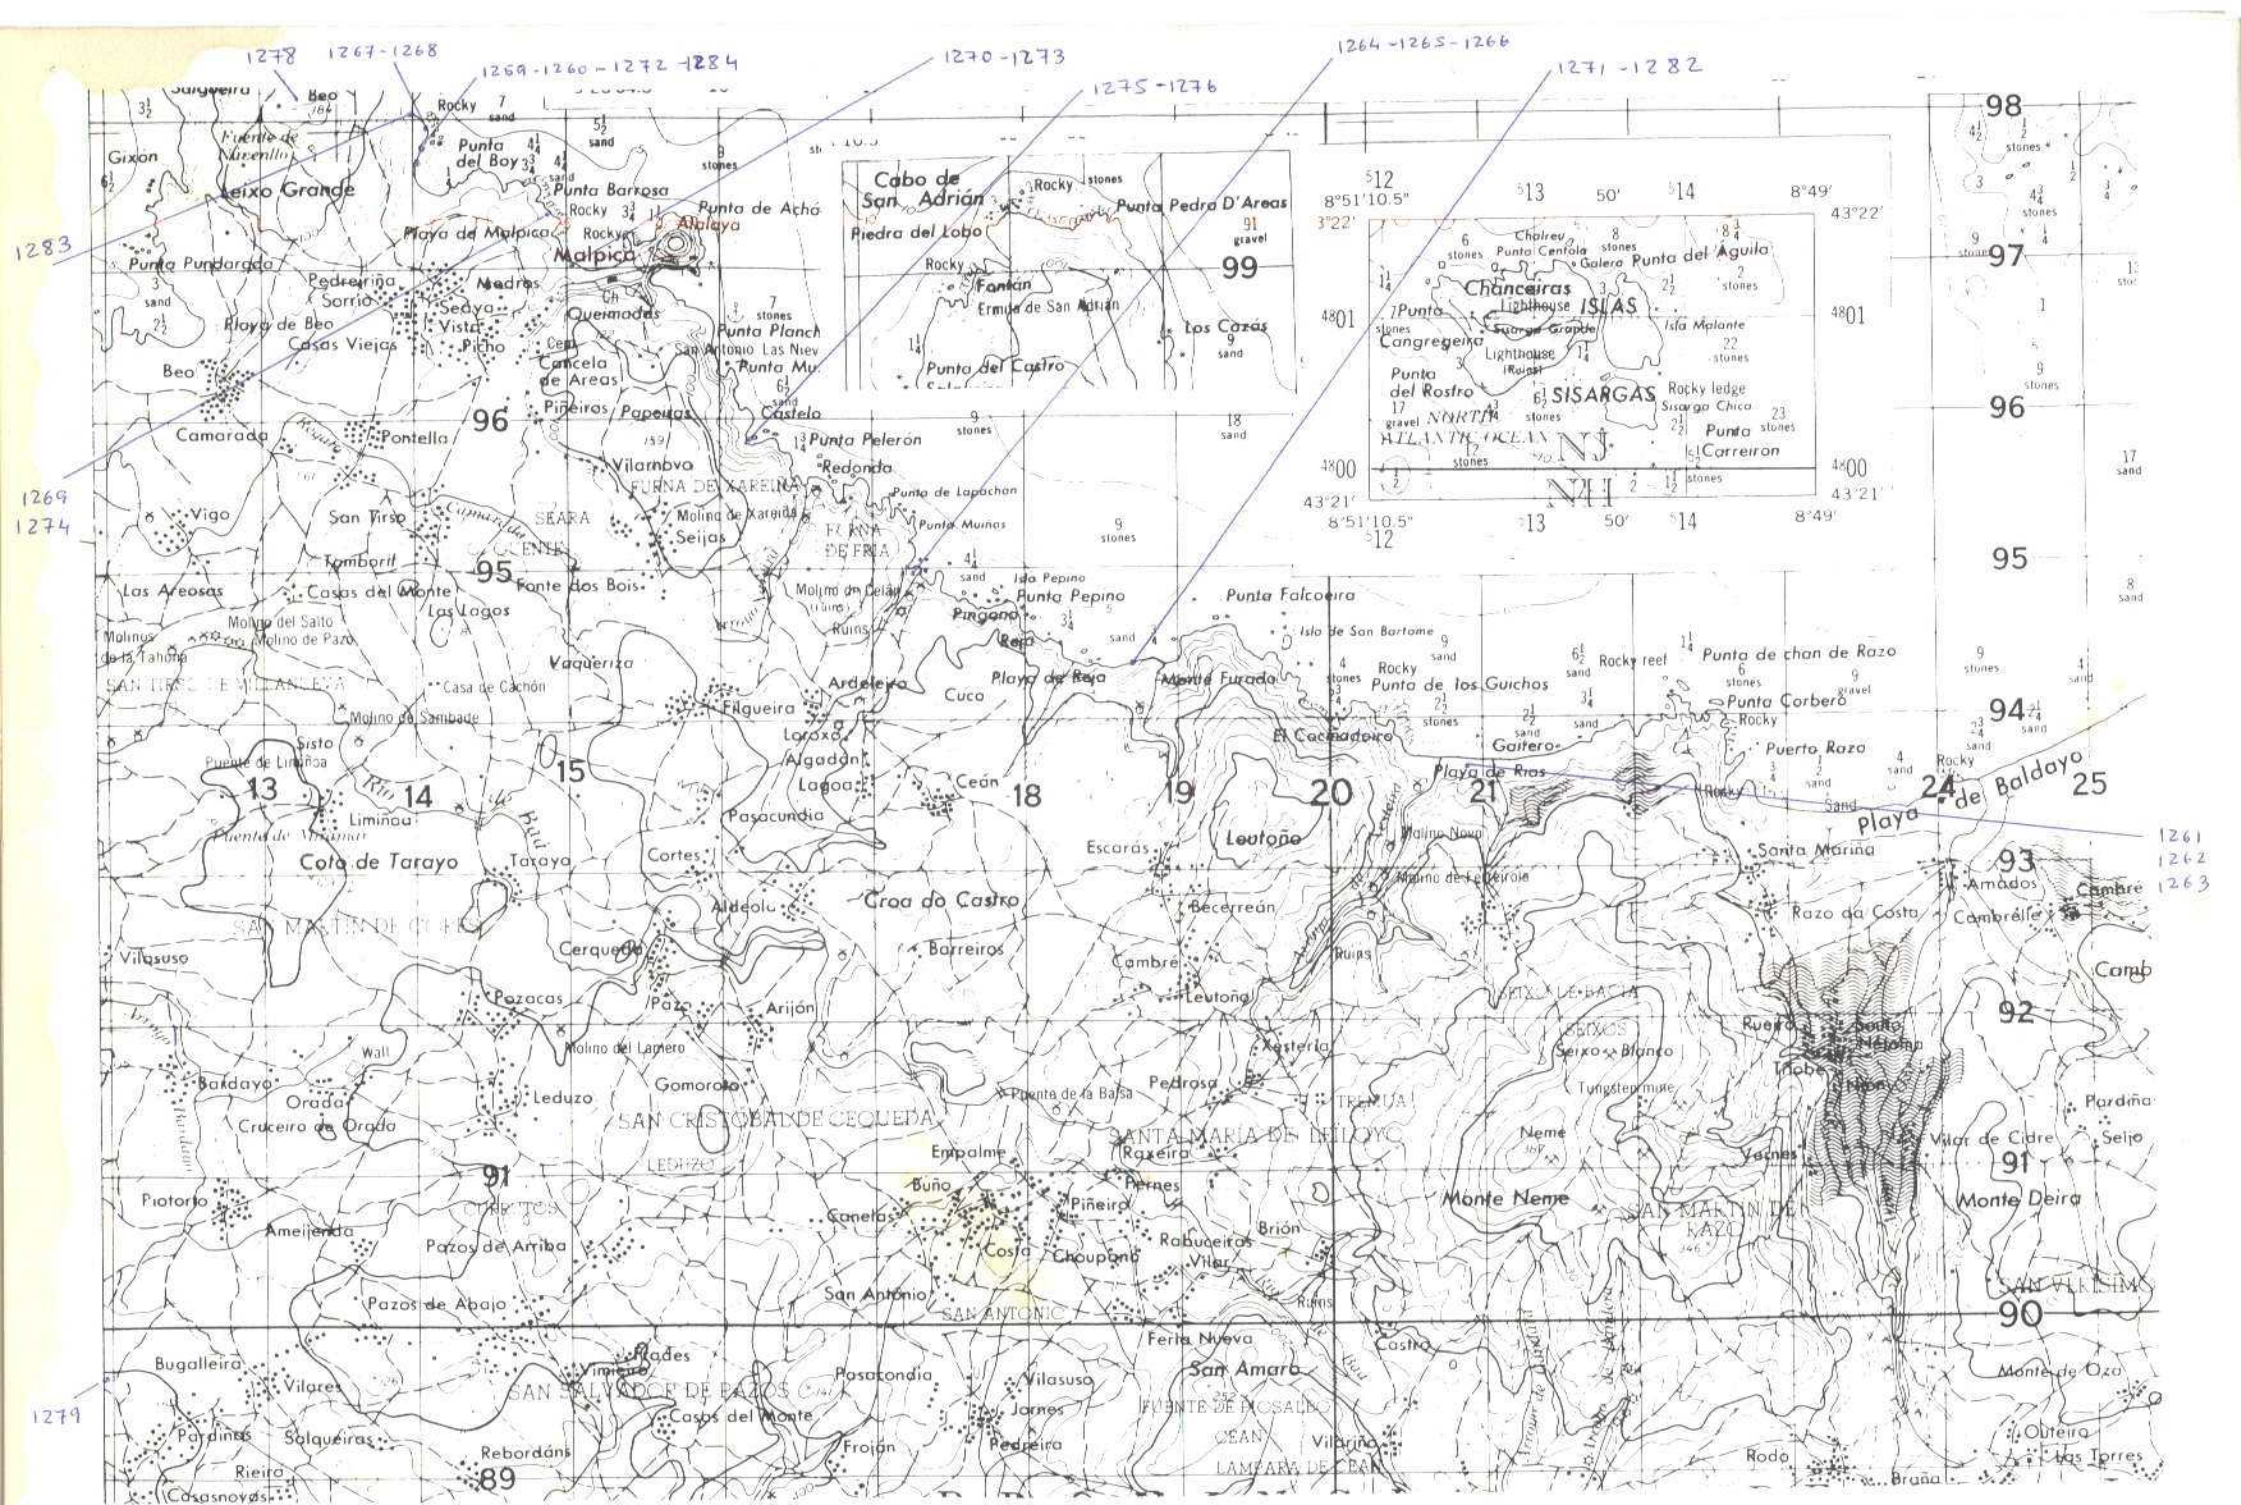

| DATOS A RELLENAR POR EL IGME |                  | DATOS A RELLENAR POR EL CONSULTOR |                                    | DATOS A RELLENAR POR EL IGME |              |           |            |
|------------------------------|------------------|-----------------------------------|------------------------------------|------------------------------|--------------|-----------|------------|
| Nº de la hoja<br>1:50 000    | Nº del documento | RESULTADO                         | ESPECIAL AL REAJUSTE DE ESTACIONES | Recibido                     | Ref. Control | Perforado | Verificado |
| 04054                        | CSS71BJL         |                                   |                                    |                              |              |           |            |

| DATOS A RELLENAR POR EL CONSULTOR |            |             |         |           |          |         |                 |      |                  |                  |          |                |
|-----------------------------------|------------|-------------|---------|-----------|----------|---------|-----------------|------|------------------|------------------|----------|----------------|
| NUMERO DE LA ESTACION             | MUESTRAS   |             |         |           |          |         |                 |      |                  |                  |          |                |
|                                   | Fotografía | Petro l y M | Macrop. | Microcap. | Sedimen. | Rayos X | Espectro. masas | C 14 | Análisis químico | Térmico diferén. | Microse. | Otros análisis |
| 1259                              |            |             |         |           |          |         |                 |      |                  |                  |          |                |
| 1260                              |            |             |         |           |          |         |                 |      |                  |                  |          |                |
| DATOS A RELLENAR POR EL CONSULTOR |            |             |         |           |          |         |                 |      |                  |                  |          |                |
|-----------------------------------|------------|-------------|---------|-----------|----------|---------|-----------------|------|------------------|------------------|----------|----------------|
| NUMERO DE LA ESTACION             | MUESTRAS   |             |         |           |          |         |                 |      |                  |                  |          |                |
|                                   | Fotografía | Petro l y M | Macrop. | Microcap. | Sedimen. | Rayos X | Espectro. masas | C 14 | Análisis químico | Térmico diferén. | Microse. | Otros análisis |
|                                   |            |             |         |           |          |         |                 |      |                  |                  |          |                |
EL CONSULTOR DEBERA MARCAR SOBRE EL MAPA LAS ESTACIONES CON SU NUMERO DE REFERENCIA (EN AZUL) Y LOS CORTES REALIZADOS SOBRE EL TERRENO (EN ROJO).  
PARA UN CONTROL CORRECTO DE LA MARCHA DEL TRABAJO DE CAMPO EL CONSULTOR DEBERA ENVIAR ENTRE LOS DIAS 1 al 7 y 15 al 22 DE CADA MES ESTAS HOJAS AL INSTITUTO GEOLOGICO Y MINERO DE ESPAÑA, DIVISION DE GEOLOGIA, C/ RIOS ROSAS, 23 - MADRID - 3.

Recibido I.G.M.E. el \_\_\_\_\_ Enviado el 10-1-79  
El Supervisor \_\_\_\_\_ El Consultor \_\_\_\_\_



MINISTERIO DE INDUSTRIA  
DIRECCION GENERAL DE MINAS  
INSTITUTO GEOLOGICO Y MINERO DE ESPAÑA


PLAN NACIONAL DE LA MINERIA. MAPA GEOLOGICO NACIONAL A ESCALA 1:50.000  
MAGNA

FICHA DE CONTROL DEL TRABAJO DE CAMPO MCC1

DATOS A RELLENAR POR EL IGME

| CONTROL               | FECHA | OBSERVACIONES |
|-----------------------|-------|---------------|
| LIBRETA DE CAMPO      |       |               |
| MUESTRAS. LABORATORIO |       |               |
| CARTOGRAFIA           |       |               |
| ESTACIONES VISITADAS  |       |               |
| OBSERVACIONES:        |       |               |

EL SUPERVISOR DEL PROYECTO

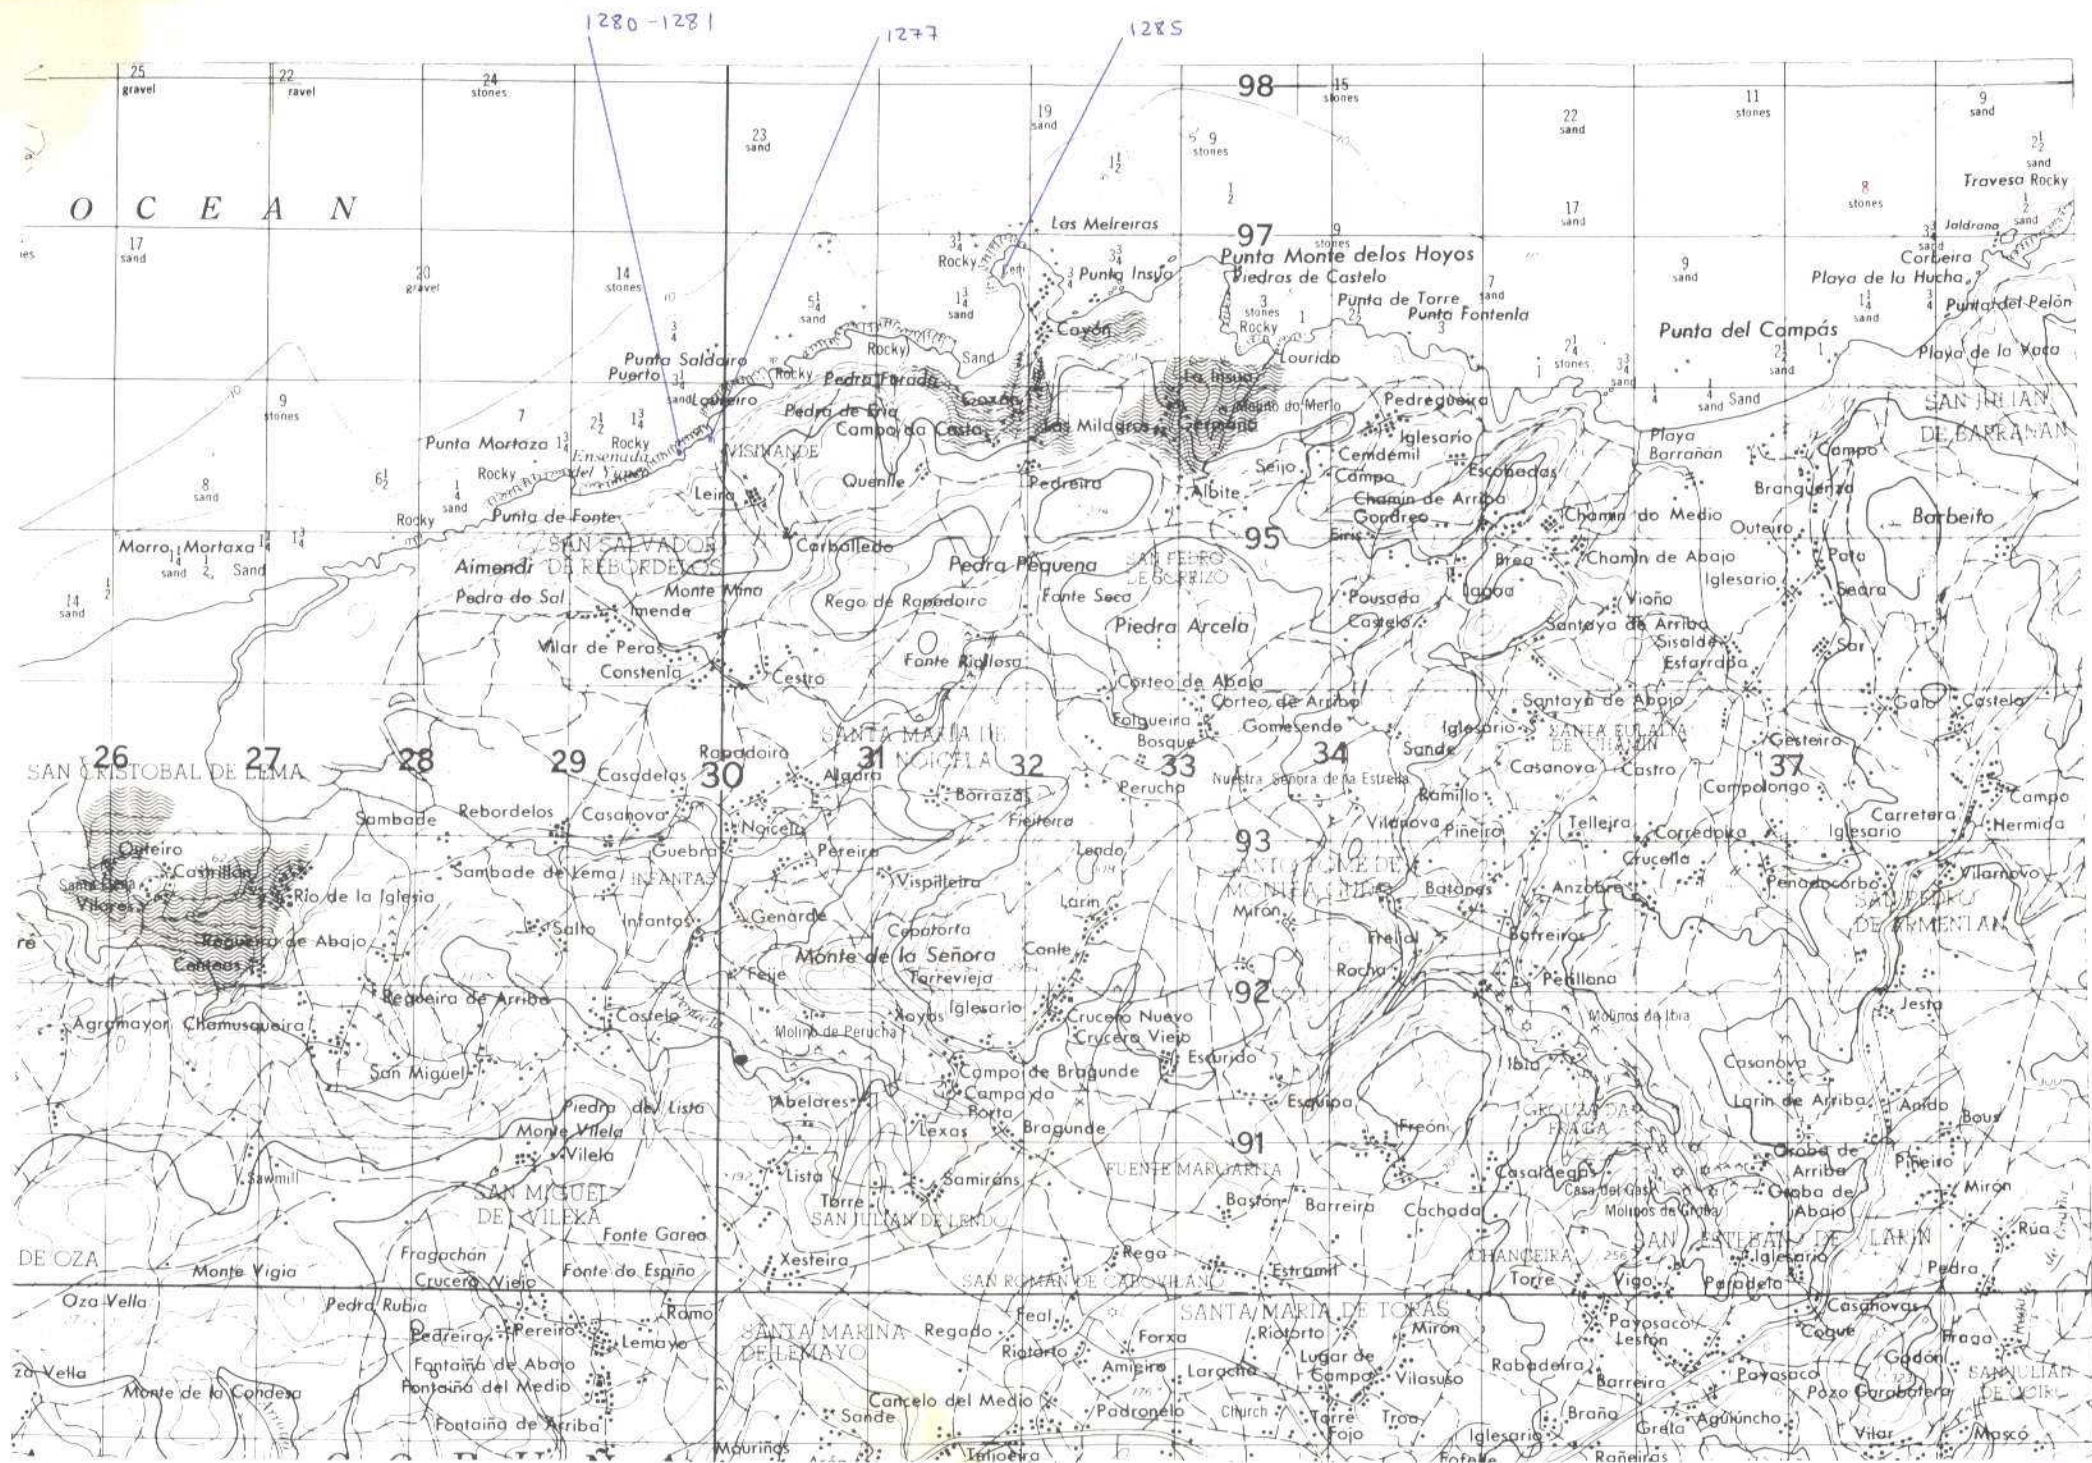







MINISTERIO DE INDUSTRIA  
DIRECCION GENERAL DE MINAS  
INSTITUTO GEOLOGICO Y MINERO DE ESPAÑA


PLAN NACIONAL DE LA MINERIA. MAPA GEOLOGICO NACIONAL A ESCALA 1:50.000  
MAGNA

FICHA DE CONTROL DEL TRABAJO DE CAMPO MCC1

DATOS A RELLENAR POR EL IGME

| CONTROL               | FECHA | OBSERVACIONES |
|-----------------------|-------|---------------|
| LIBRETA DE CAMPO      |       |               |
| MUESTRAS. LABORATORIO |       |               |
| CARTOGRAFIA.          |       |               |
| ESTACIONES VISITADAS  |       |               |
| OBSERVACIONES:        |       |               |

EL SUPERVISOR DEL PROYECTO

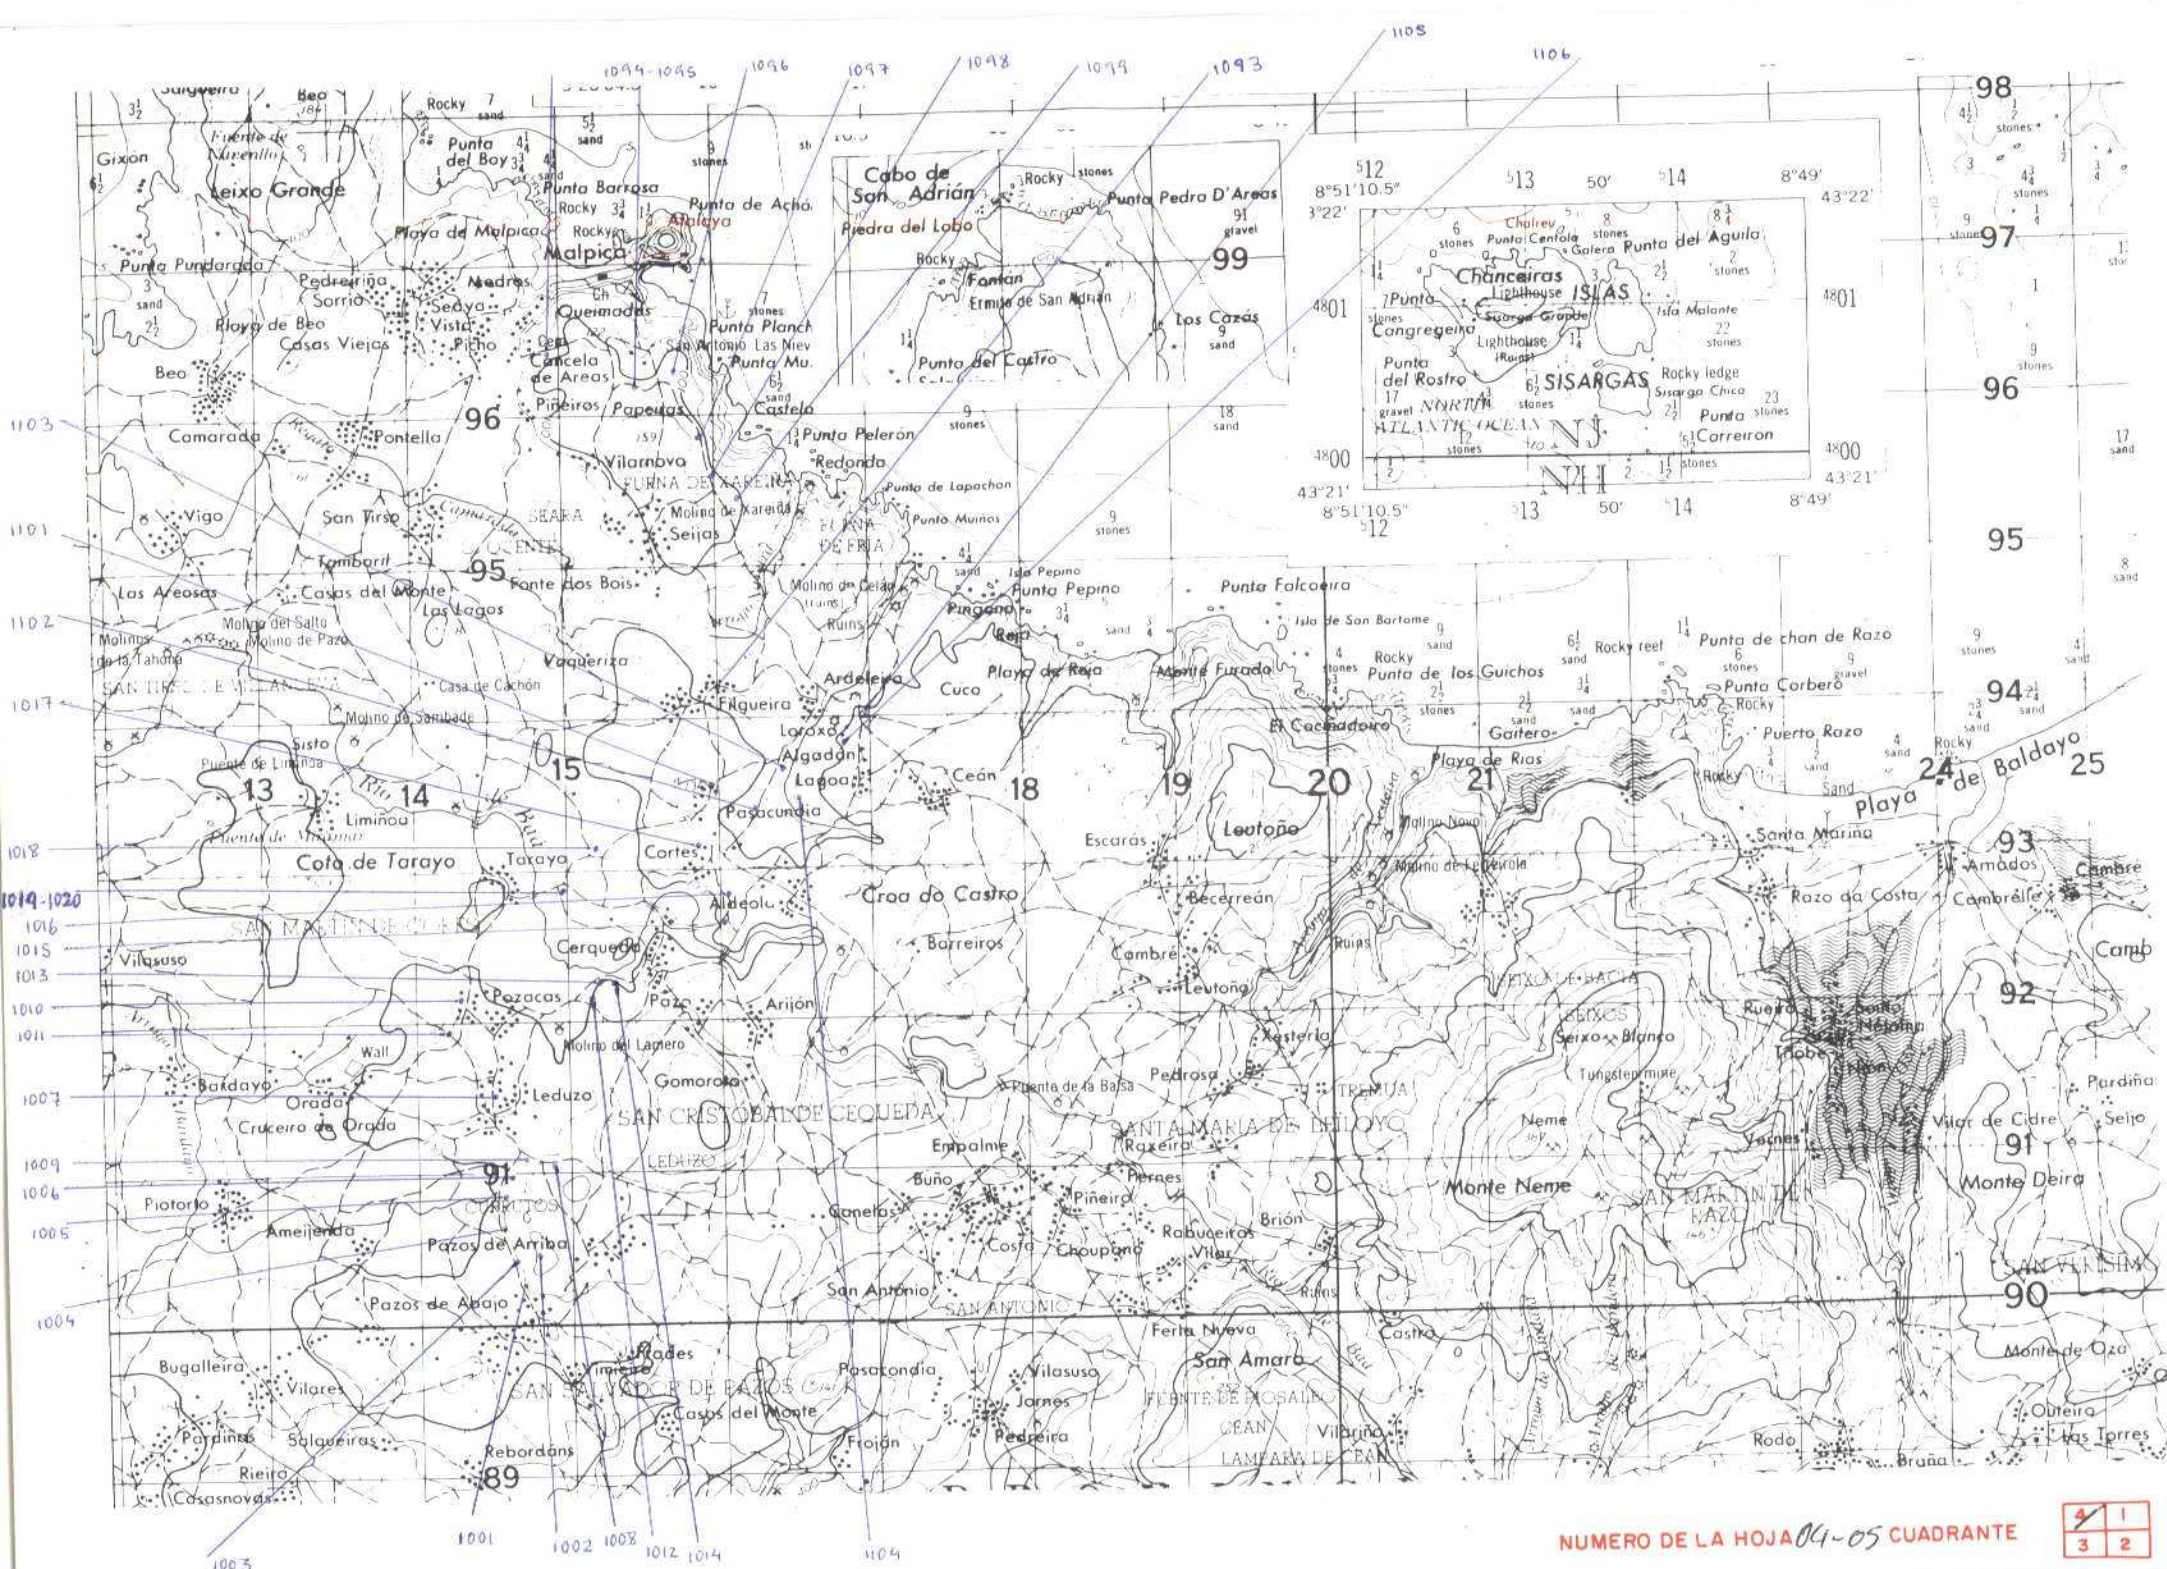





MINISTERIO DE INDUSTRIA  
DIRECCION GENERAL DE MINAS  
INSTITUTO GEOLOGICO Y MINERO DE ESPAÑA


PLAN NACIONAL DE LA MINERIA. MAPA GEOLOGICO NACIONAL A ESCALA 1:50.000  
MAGNA

FICHA DE CONTROL DEL TRABAJO DE CAMPO MCC1

DATOS A RELLENAR POR EL IGME

| CONTROL               | FECHA | OBSERVACIONES |
|-----------------------|-------|---------------|
| LIBRETA DE CAMPO      |       |               |
| MUESTRAS. LABORATORIO |       |               |
| CARTOGRAFIA           |       |               |
| ESTACIONES VISITADAS  |       |               |
| OBSERVACIONES:        |       |               |

EL SUPERVISOR DEL PROYECTO

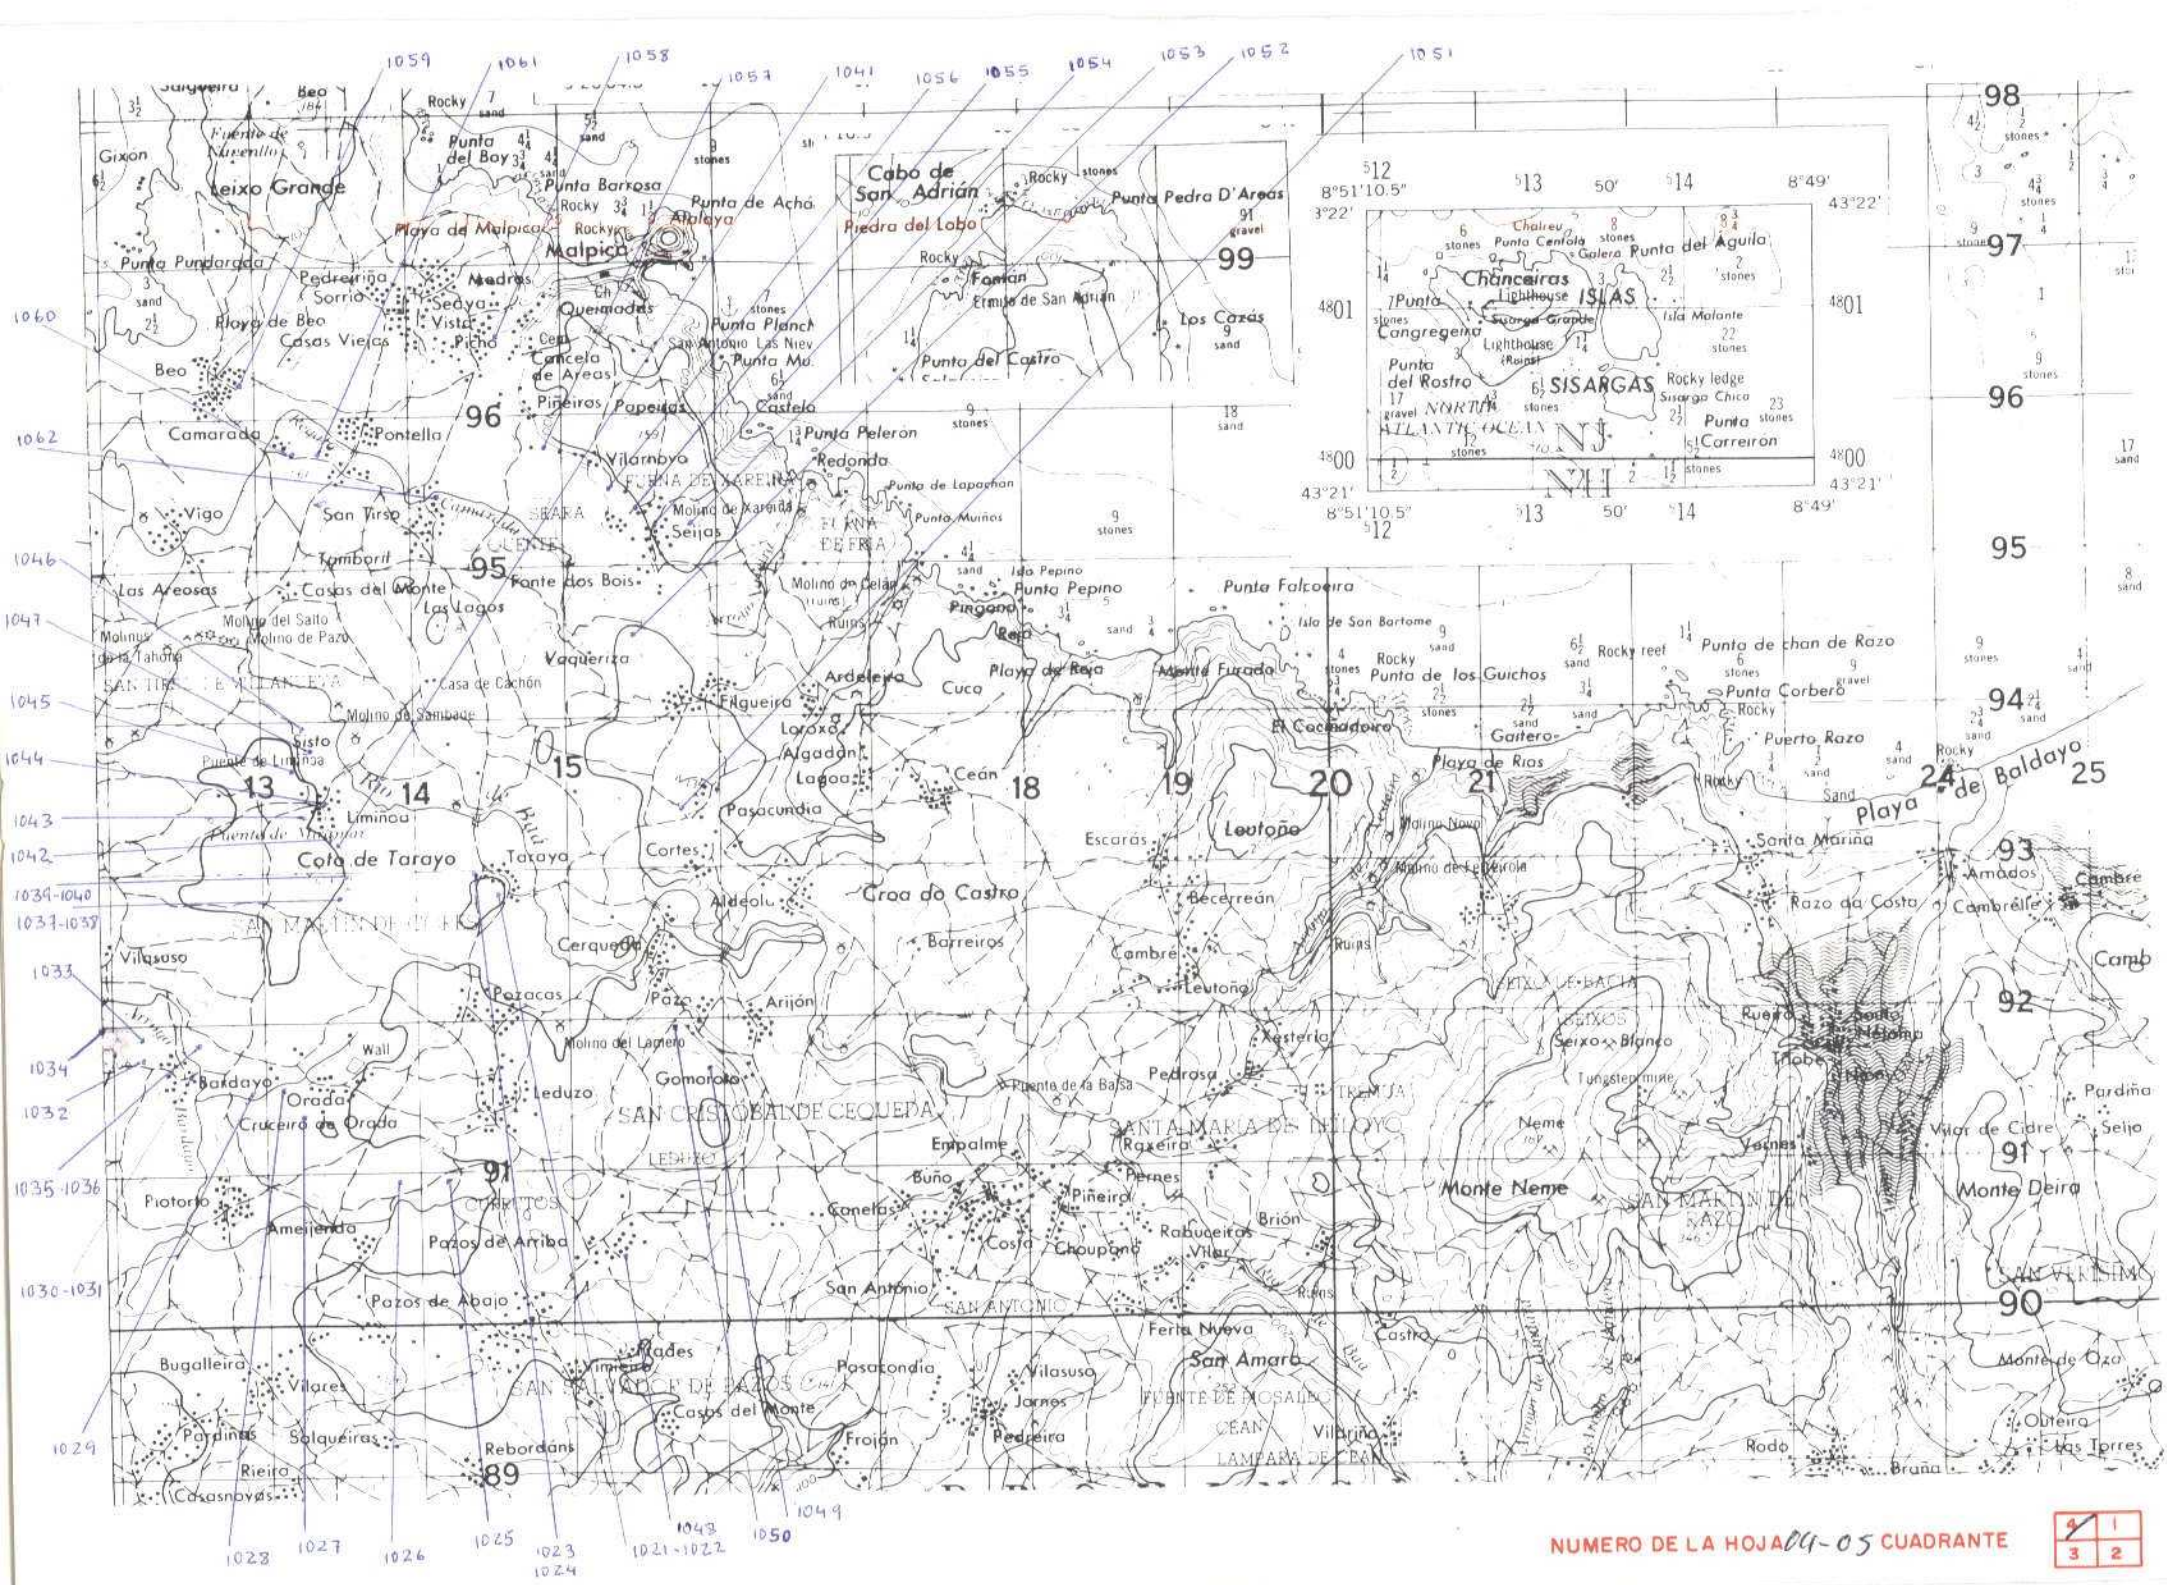





MINISTERIO DE INDUSTRIA  
DIRECCION GENERAL DE MINAS  
INSTITUTO GEOLOGICO Y MINERO DE ESPAÑA

PLAN NACIONAL DE LA MINERIA. MAPA GEOLOGICO NACIONAL A ESCALA 1:50.000  
MAGNA


FICHA DE CONTROL DEL TRABAJO DE CAMPO MCC1

DATOS A RELLENAR POR EL IGME

| CONTROL               | FECHA | OBSERVACIONES |
|-----------------------|-------|---------------|
| LIBRETA DE CAMPO      |       |               |
| MUESTRAS. LABORATORIO |       |               |
| CARTOGRAFIA           |       |               |
| ESTACIONES VISITADAS  |       |               |
|                       |       |               |
| OBSERVACIONES:        |       |               |

EL SUPERVISOR DEL PROYECTO



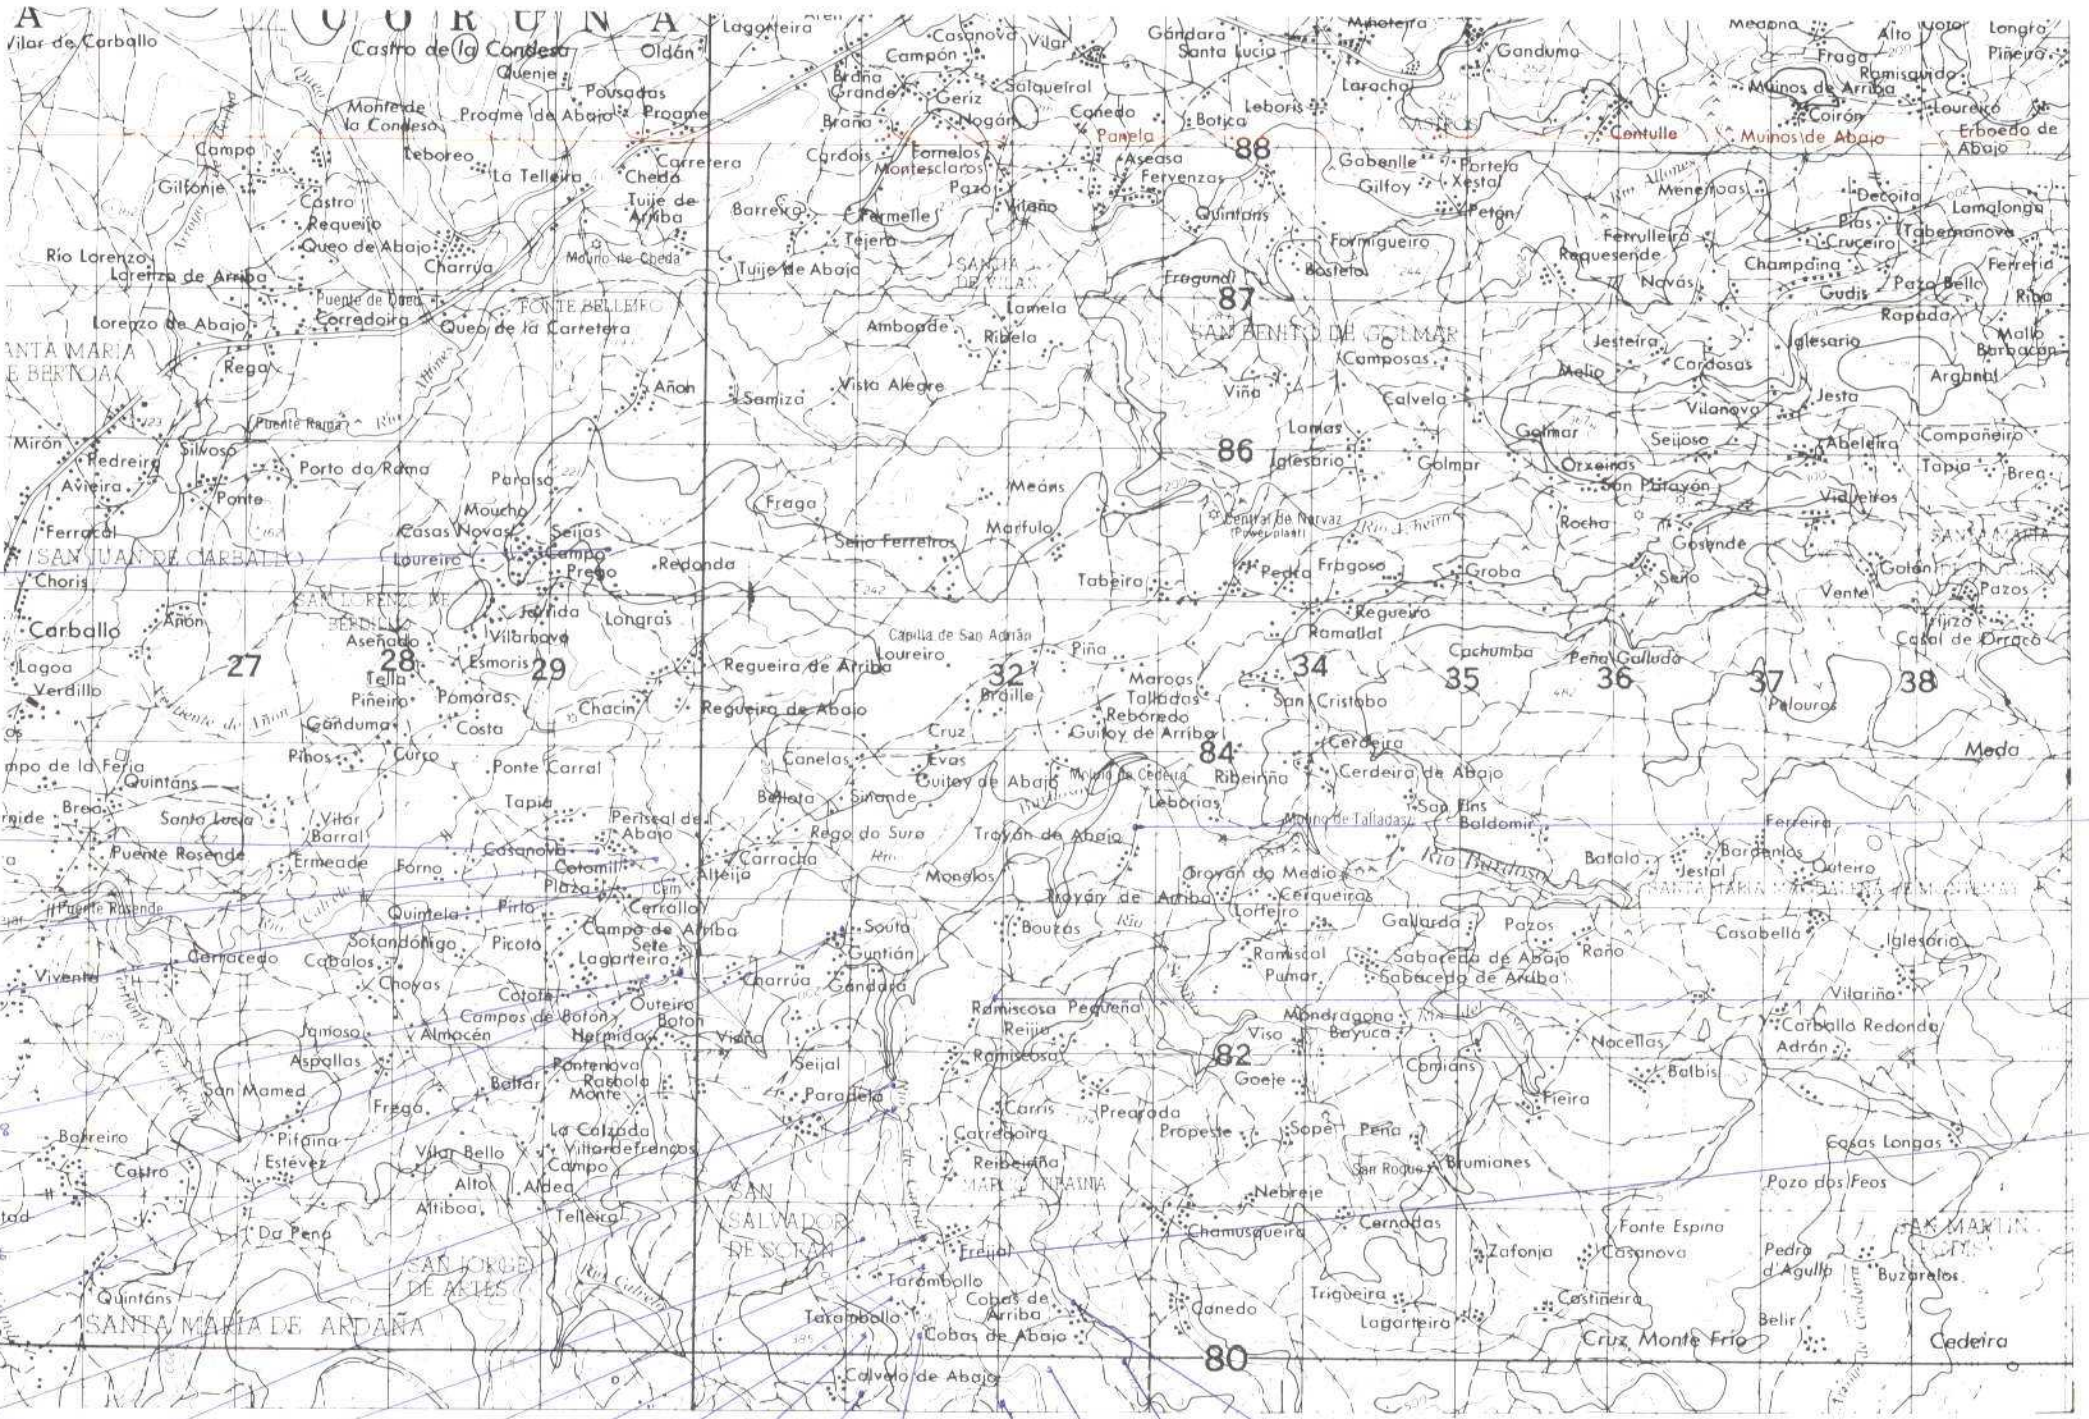

|   |   |
|---|---|
| 4 | 1 |
| 3 | 2 |

DATOS A RELLENAR POR EL IGME

|               |                  |
|---------------|------------------|
| Nº de la hoja | Nº del documento |
| 1:50.000      |                  |
| 04052         | C551             |

DATOS A RELLENAR POR EL CONSULTOR

|           |         |          |
|-----------|---------|----------|
| CONSULTOR | ESECTOR | ESTACION |
|           |         |          |
| 1 B 3 1   |         |          |

DATOS A RELLENAR POR EL IGME

|          |              |           |            |
|----------|--------------|-----------|------------|
| Recibido | Ref. Control | Perforado | Verificado |
|          |              |           |            |
|          |              |           |            |

DATOS A RELLENAR POR EL CONSULTOR

| NUMERO DE LA ESTACION | Fotografía | MUESTRAS  |         |            |         |         |                |      |                                   |         |                | NUMERO DE LA ESTACION | Fotografía | MUESTRAS  |         |            |         |         |                |      |                                   |         |                |  |  |  |
|-----------------------|------------|-----------|---------|------------|---------|---------|----------------|------|-----------------------------------|---------|----------------|-----------------------|------------|-----------|---------|------------|---------|---------|----------------|------|-----------------------------------|---------|----------------|--|--|--|
|                       |            | Petro lym | Macrop. | Microspal. | Sedimen | Rayos X | Espectro masas | C 14 | Análisis químico terreno diferen. | Microsp | Otros análisis |                       |            | Petro lym | Macrop. | Microspal. | Sedimen | Rayos X | Espectro masas | C 14 | Análisis químico terreno diferen. | Microsp | Otros análisis |  |  |  |
| 1064                  | 1          |           |         |            |         |         |                |      |                                   |         |                | 1085                  | 1          |           |         |            |         |         |                |      |                                   |         |                |  |  |  |
| 1065                  | 1          |           |         |            |         |         |                |      |                                   |         |                | 1086                  | 1          |           |         |            |         |         |                |      |                                   |         |                |  |  |  |
| 1066                  | 1          |           |         |            |         |         |                |      |                                   |         |                | 1087                  | 1          |           |         |            |         |         |                |      |                                   |         |                |  |  |  |
| 1067                  | 1          |           |         |            |         |         |                |      |                                   |         |                | 1088                  | 1          |           |         |            |         |         |                |      |                                   |         |                |  |  |  |
| 1068                  | 1          |           |         |            |         |         |                |      |                                   |         |                | 1089                  | 1          |           |         |            |         |         |                |      |                                   |         |                |  |  |  |
| 1069                  | 1          |           |         |            |         |         |                |      |                                   |         |                | 1090                  | 1          |           |         |            |         |         |                |      |                                   |         |                |  |  |  |
| 1072                  | 1          |           |         |            |         |         |                |      |                                   |         |                | 1091                  | 1          |           |         |            |         |         |                |      |                                   |         |                |  |  |  |
| 1073                  | 1          |           |         |            |         |         |                |      |                                   |         |                | 1092                  | 1          |           |         |            |         |         |                |      |                                   |         |                |  |  |  |
| 1074                  | 1          |           |         
| 1075                  | 1          |           |         
DATOS A RELLENAR POR EL CONSULTOR

| NUMERO DE LA ESTACION | Fotografía | MUESTRAS  |         |            |         |         |                |      |                                   |         |                | NUMERO DE LA ESTACION | Fotografía | MUESTRAS  |         |            |         |         |                |      |                                   |         |                |  |  |  |  |  |
|-----------------------|------------|-----------|---------|------------|---------|---------|----------------|------|-----------------------------------|---------|----------------|-----------------------|------------|-----------|---------|------------|---------|---------|----------------|------|-----------------------------------|---------|----------------|--|--|--|--|--|
|                       |            | Petro lym | Macrop. | Microspal. | Sedimen | Rayos X | Espectro masas | C 14 | Análisis químico terreno diferen. | Microsp | Otros análisis |                       |            | Petro lym | Macrop. | Microspal. | Sedimen | Rayos X | Espectro masas | C 14 | Análisis químico terreno diferen. | Microsp | Otros análisis |  |  |  |  |  |
|                       |            
EL CONSULTOR DEBE MARCAR SOBRE EL MAPA LAS ESTACIONES CON SU NUMERO DE REFERENCIA (EN AZUL) Y LOS CORTES REALIZADOS SOBRE EL TERRENO (EN ROJO). PARA UN CONTROL CORRECTO DE LA MARCHA DEL TRABAJO DE CAMPO EL CONSULTOR DEBERA ENVIAR ENTRE LOS DIAS 1 al 7 y 15 al 22 DE CADA MES ESTAS HOJAS AL INSTITUTO GEOLOGICO Y MINERO DE ESPAÑA, DIVISION DE GEOLOGIA, CERRIOS ROSAS, 23 MADRID - 3

Recibida I.G.M.E. el 20-2-78 Enviado el 20-2-78  
 El Supervisor: *alge* El Consultor: *[Signature]*



MINISTERIO DE INDUSTRIA  
DIRECCION GENERAL DE MINAS  
INSTITUTO GEOLOGICO Y MINERO DE ESPAÑA



PLAN NACIONAL DE LA MINERIA. MAPA GEOLOGICO NACIONAL A ESCALA 1:50.000  
MAGNA

FICHA DE CONTROL DEL TRABAJO DE CAMPO MCC1

DATOS A RELLENAR POR EL IGME

| CONTROL               | FECHA | OBSERVACIONES |
|-----------------------|-------|---------------|
| LIBRETA DE CAMPO      |       |               |
| MUESTRAS. LABORATORIO |       |               |
| CARTOGRAFIA           |       |               |
| ESTACIONES VISITADAS  |       |               |
| OBSERVACIONES:        |       |               |

EL SUPERVISOR DEL PROYECTO

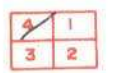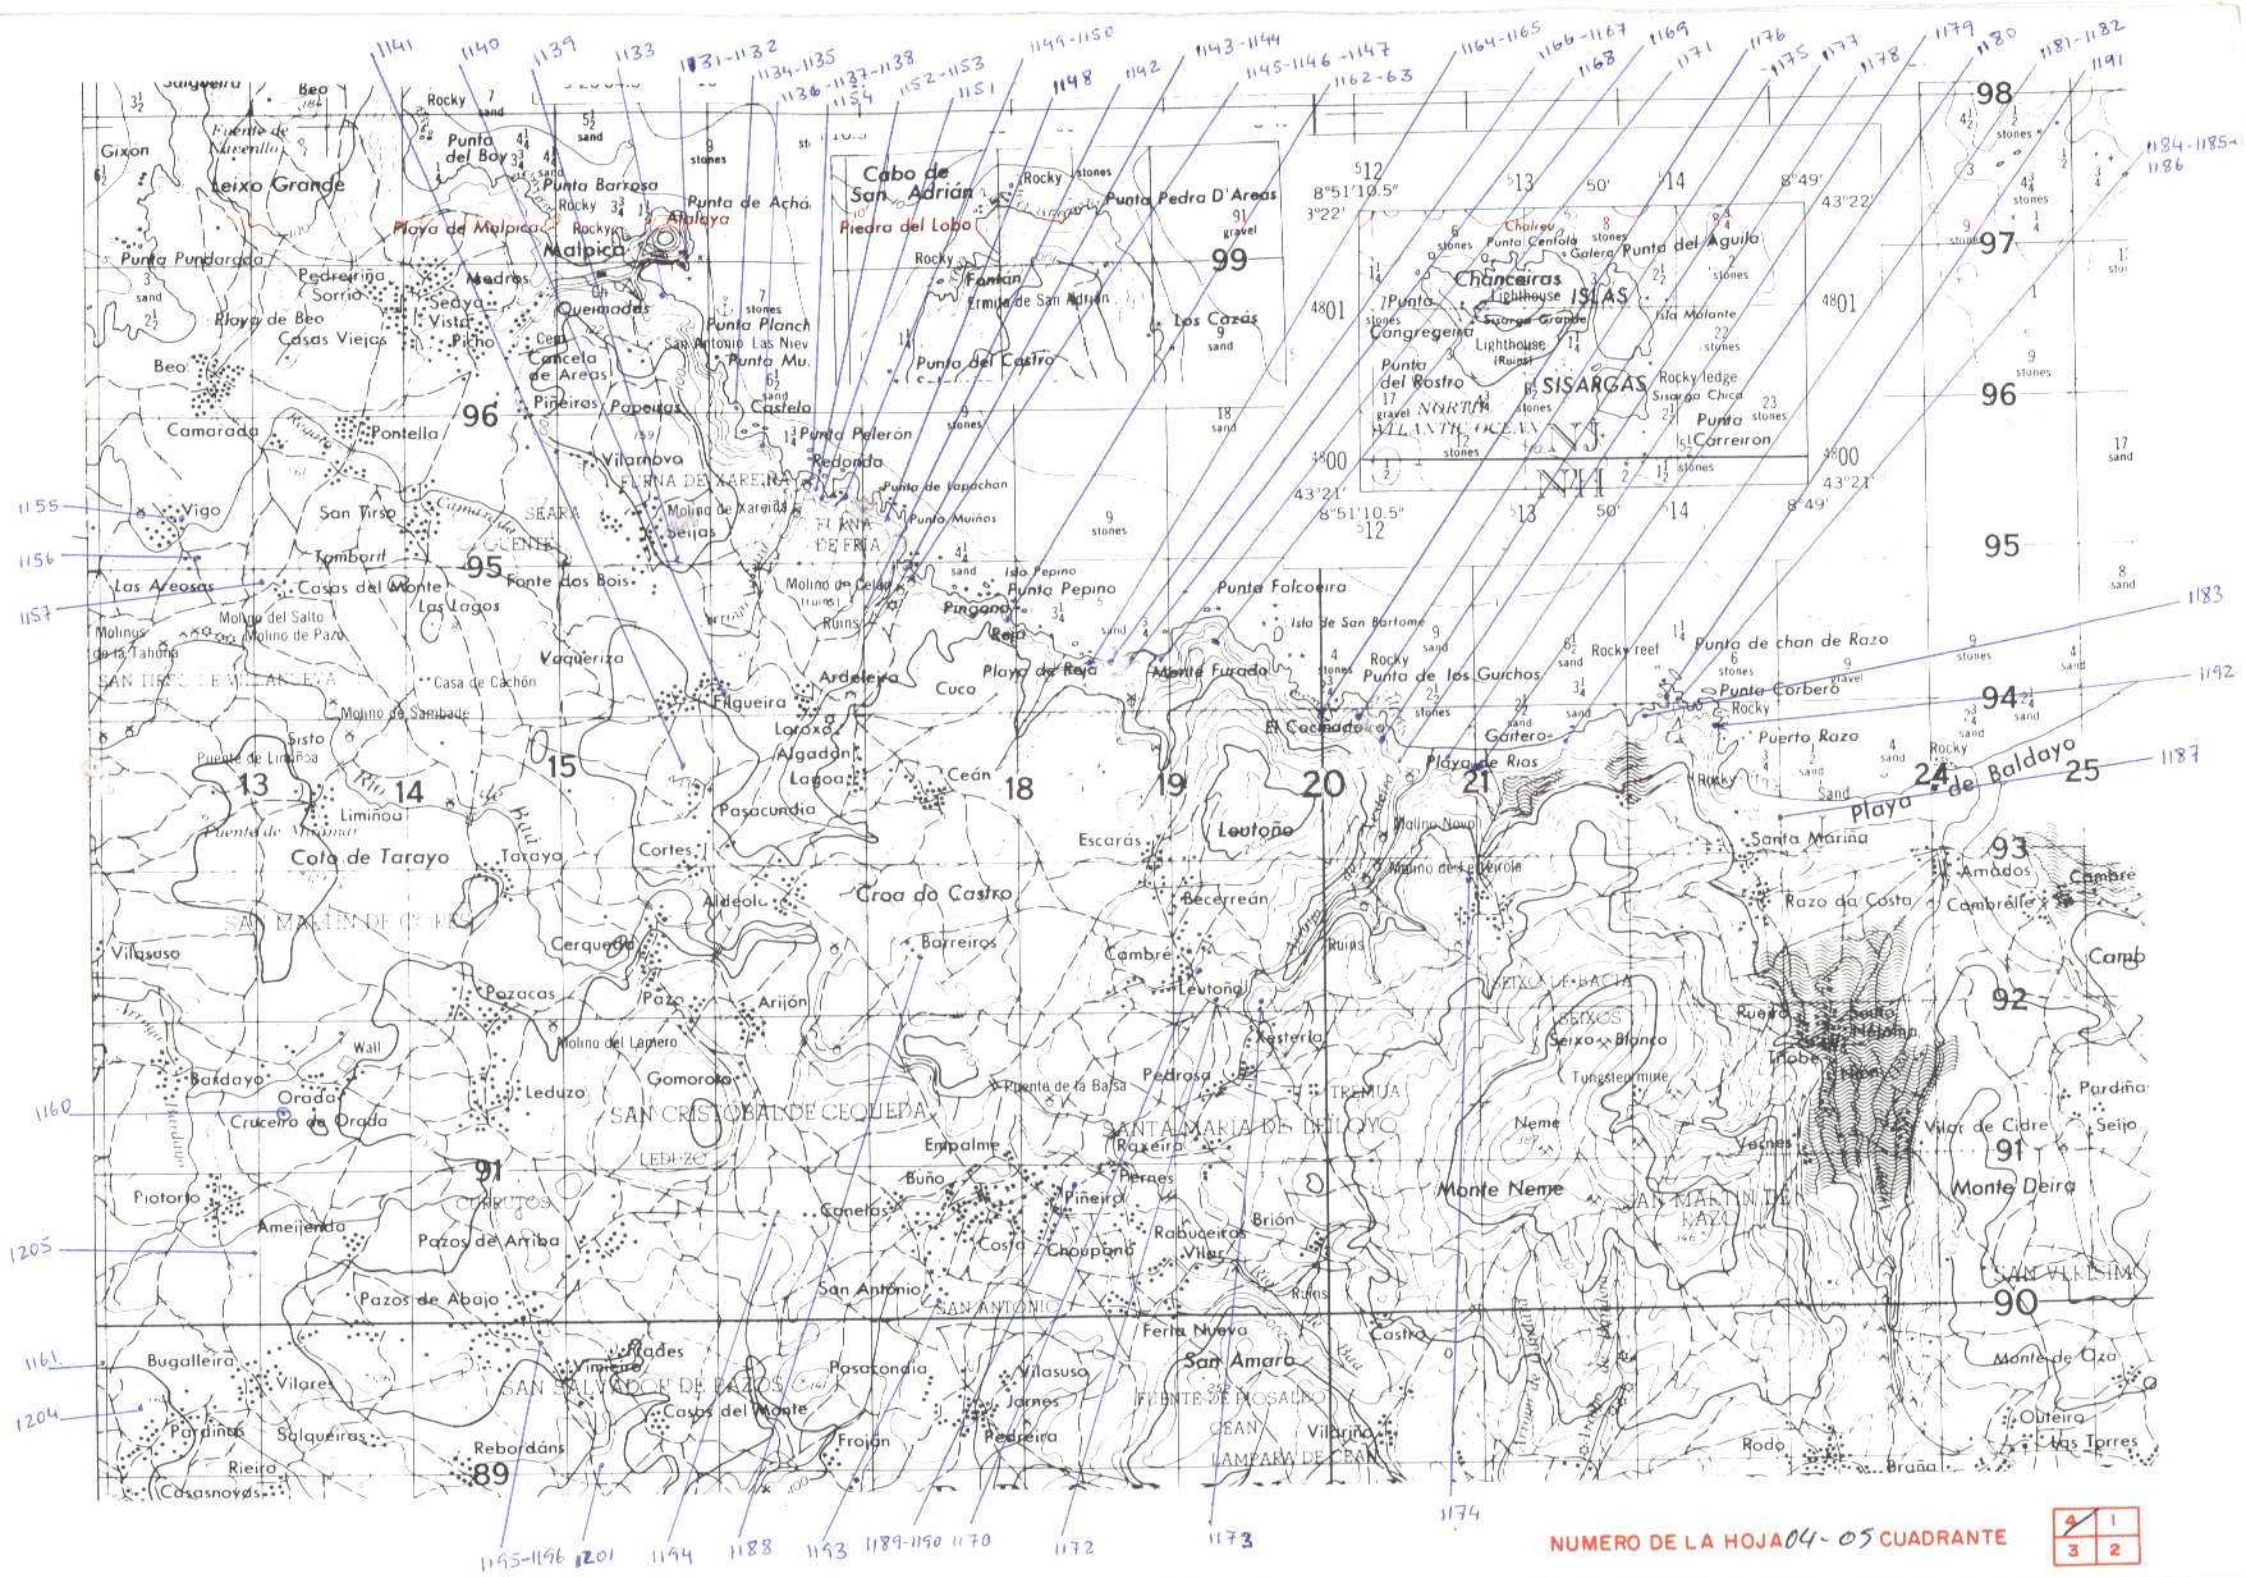

1141 1140 1139 1133 1131-1132 1134-1135 1136-1137-1138 1152-1153 1151 1149-1150 1148 1142 1143-1144 1145-1146-1147 1162-63 1164-1165 1168 1167 1169 1171 1176 1175 1173 1178 1179 1180 1181-1182 1191  
 1184-1185-1186  
 8°51'10.5" 3°22' 13 50' 14 8°49' 43°22'  
 4801 4801  
 1°00' 43°21' 8°51'10.5" 12 13 50' 14 8°49' 43°21'  
 1155 1156 1157 1183 1192 1187  
 98 97 96 95 94 93 92 91 90  
 1195-1196 1201 1194 1188 1193 1189-1190 1170 1172 1173 1174

| DATOS A RELLENAR POR EL IGME |                  | DATOS A RELLENAR POR EL CONSUL |          | DATOS A RELLENAR POR EL IGME |              |           |            |
|------------------------------|------------------|--------------------------------|----------|------------------------------|--------------|-----------|------------|
| Nº de la hoja<br>1:50.000    | Nº del documento | CONSULT                        | ESTACION | Recibido                     | Ref. Control | Perforado | Verificado |
| 040542553                    |                  | 18                             | JL       |                              |              |           |            |

| DATOS A RELLENAR POR EL CONSULTOR |            |             |        |           |         |         |                |      |                  |                |         |                |
|-----------------------------------|------------|-------------|--------|-----------|---------|---------|----------------|------|------------------|----------------|---------|----------------|
| NUMERO DE LA ESTACION             | MUESTRAS   |             |        |           |         |         |                |      |                  |                |         |                |
|                                   | Fotografía | Petro l y M | Macrop | Microscop | Sedimen | Rayos X | Espectro masas | C 14 | Análisis químico | Término difren | Microsc | Otros análisis |
| 1131                              | 1          |             |        |           |         |         |                |      |                  |                |         |                |
| 1132                              | 1          |             |        |           |         |         |                |      |                  |                |         |                |
| 1133                              | 1          |             |        |           |         |         |                |      |                  |                |         |                |
| 1134                              | 1          |             |        |           |         |         |                |      |                  |                |         |                |
| 1135                              | 1          |             |        |           |         |         |                |      |                  |                |         |                |
| 1136                              | 1          |             |        |           |         |         |                |      |                  |                |         |                |
| 1137                              | 1          |             |        |           |         |         |                |      |                  |                |         |                |
| 1138                              | 1          |             |        |           |         |         |                |      |                  |                |         |                |
| 1139                              | 1          |             |        |           |         |         |                |      |                  |                |         |                |
| 1140                              | 1          |             |        |           |         |         |                |      |                  |                |         |                |
| 1141                              | 1          |             |        |           |         |         |                |      |                  |                |         |                |
| 1142                              | 1          |             |        |           |         |         |                |      |                  |                |         |                |
| 1143                              | 1          |             |        |           |         |         |                |      |                  |                |         |                |
| 1144                              | 1          |             |        |           |         |         |                |      |                  |                |         |                |
| 1145                              | 1          |             |        |           |         |         |                |      |                  |                |         |                |
| 1146                              | 1          |             |        |           |         |         |                |      |                  |                |         |                |
| 1147                              | 1          |             |        |           |         |         |                |      |                  |                |         |                |
| 1148                              | 1          |             |        |           |         |         |                |      |                  |                |         |                |
| 1149                              | 1          |             |        |           |         |         |                |      |                  |                |         |                |

| DATOS A RELLENAR POR EL CONSULTOR |            |             |        |           |         |         |                |      |                  |                |         |                |
|-----------------------------------|------------|-------------|--------|-----------|---------|---------|----------------|------|------------------|----------------|---------|----------------|
| NUMERO DE LA ESTACION             | MUESTRAS   |             |        |           |         |         |                |      |                  |                |         |                |
|                                   | Fotografía | Petro l y M | Macrop | Microscop | Sedimen | Rayos X | Espectro masas | C 14 | Análisis químico | Término difren | Microsc | Otros análisis |
| 1172                              | 1          |             |        |           |         |         |                |      |                  |                |         |                |
| 1173                              | 1          |             |        |           |         |         |                |      |                  |                |         |                |
| 1174                              | 1          |             |        |           |         |         |                |      |                  |                |         |                |
| 1175                              | 1          |             |        |           |         |         |                |      |                  |                |         |                |
| 1176                              | 1          |             |        |           |         |         |                |      |                  |                |         |                |
| 1177                              | 1          |             |        |           |         |         |                |      |                  |                |         |                |
| 1178                              | 1          |             |        |           |         |         |                |      |                  |                |         |                |
| 1179                              | 1          |             |        |           |         |         |                |      |                  |                |         |                |
| 1180                              | 1          |             |        |           |         |         |                |      |                  |                |         |                |
| 1181                              | 1          |             |        |           |         |         |                |      |                  |                |         |                |
| 1182                              | 1          |             |        |           |         |         |                |      |                  |                |         |                |
| 1183                              | 1          |             |        |           |         |         |                |      |                  |                |         |                |
| 1184                              | 1          |             |        |           |         |         |                |      |                  |                |         |                |
| 1185                              | 1          |             |        |           |         |         |                |      |                  |                |         |                |
| 1186                              | 1          |             |        |           |         |         |                |      |                  |                |         |                |
| 1187                              | 1          |             |        |           |         |         |                |      |                  |                |         |                |
| 1188                              | 1          |             |        |           |         |         |                |      |                  |                |         |                |
| 1189                              | 1          |             |        |           |         |         |                |      |                  |                |         |                |
| 1190                              | 1          |             |        |           |         |         |                |      |                  |                |         |                |
| 1191                              | 1          |             |        |           |         |         |                |      |                  |                |         |                |
| 1192                              | 1          |             |        |           |         |         |                |      |                  |                |         |                |
| 1193                              | 1          |             |        |           |         |         |                |      |                  |                |         |                |

EL CONSULTOR: DEBERÁ MARCAR SOBRE EL MAPA, LAS ESTACIONES CON SU NUMERO DE REFERENCIA (EN AZUL) Y LOS CORTES REALIZADOS SOBRE EL TERRENO (EN ROJO). PARA UN CONTROL CORRECTO DE LA MARCHA DEL TRABAJO DE CAMPO EL CONSULTOR DEBERÁ ENVIAR ENTRE LOS DIAS 1 a 7 y 15 a 22 DE CADA MES ESTAS HOJAS AL INSTITUTO GEOLOGICO Y MINERO DE ESPAÑA, DIVISION DE GEOLOGIA, C/ RIOS ROSAS, 23 MADRID 3.

Recibido I.G.M.E. el 10-3-78 ..... Enviado el 10-3-78 .....  
El Supervisor *Algo* El Consultor *Algo*



MINISTERIO DE INDUSTRIA  
DIRECCION GENERAL DE MINAS  
INSTITUTO GEOLOGICO Y MINERO DE ESPAÑA


PLAN NACIONAL DE LA MINERIA. MAPA GEOLOGICO NACIONAL A ESCALA 1:50.000  
MAGNA

FICHA DE CONTROL DEL TRABAJO DE CAMPO MCC1

DATOS A RELLENAR POR EL IGME

| CONTROL               | FECHA | OBSERVACIONES |
|-----------------------|-------|---------------|
| LIBRETA DE CAMPO      |       |               |
| MUESTRAS. LABORATORIO |       |               |
| CARTOGRAFIA           |       |               |
| ESTACIONES VISITADAS  |       |               |
| OBSERVACIONES:        |       |               |

EL SUPERVISOR DEL PROYECTO

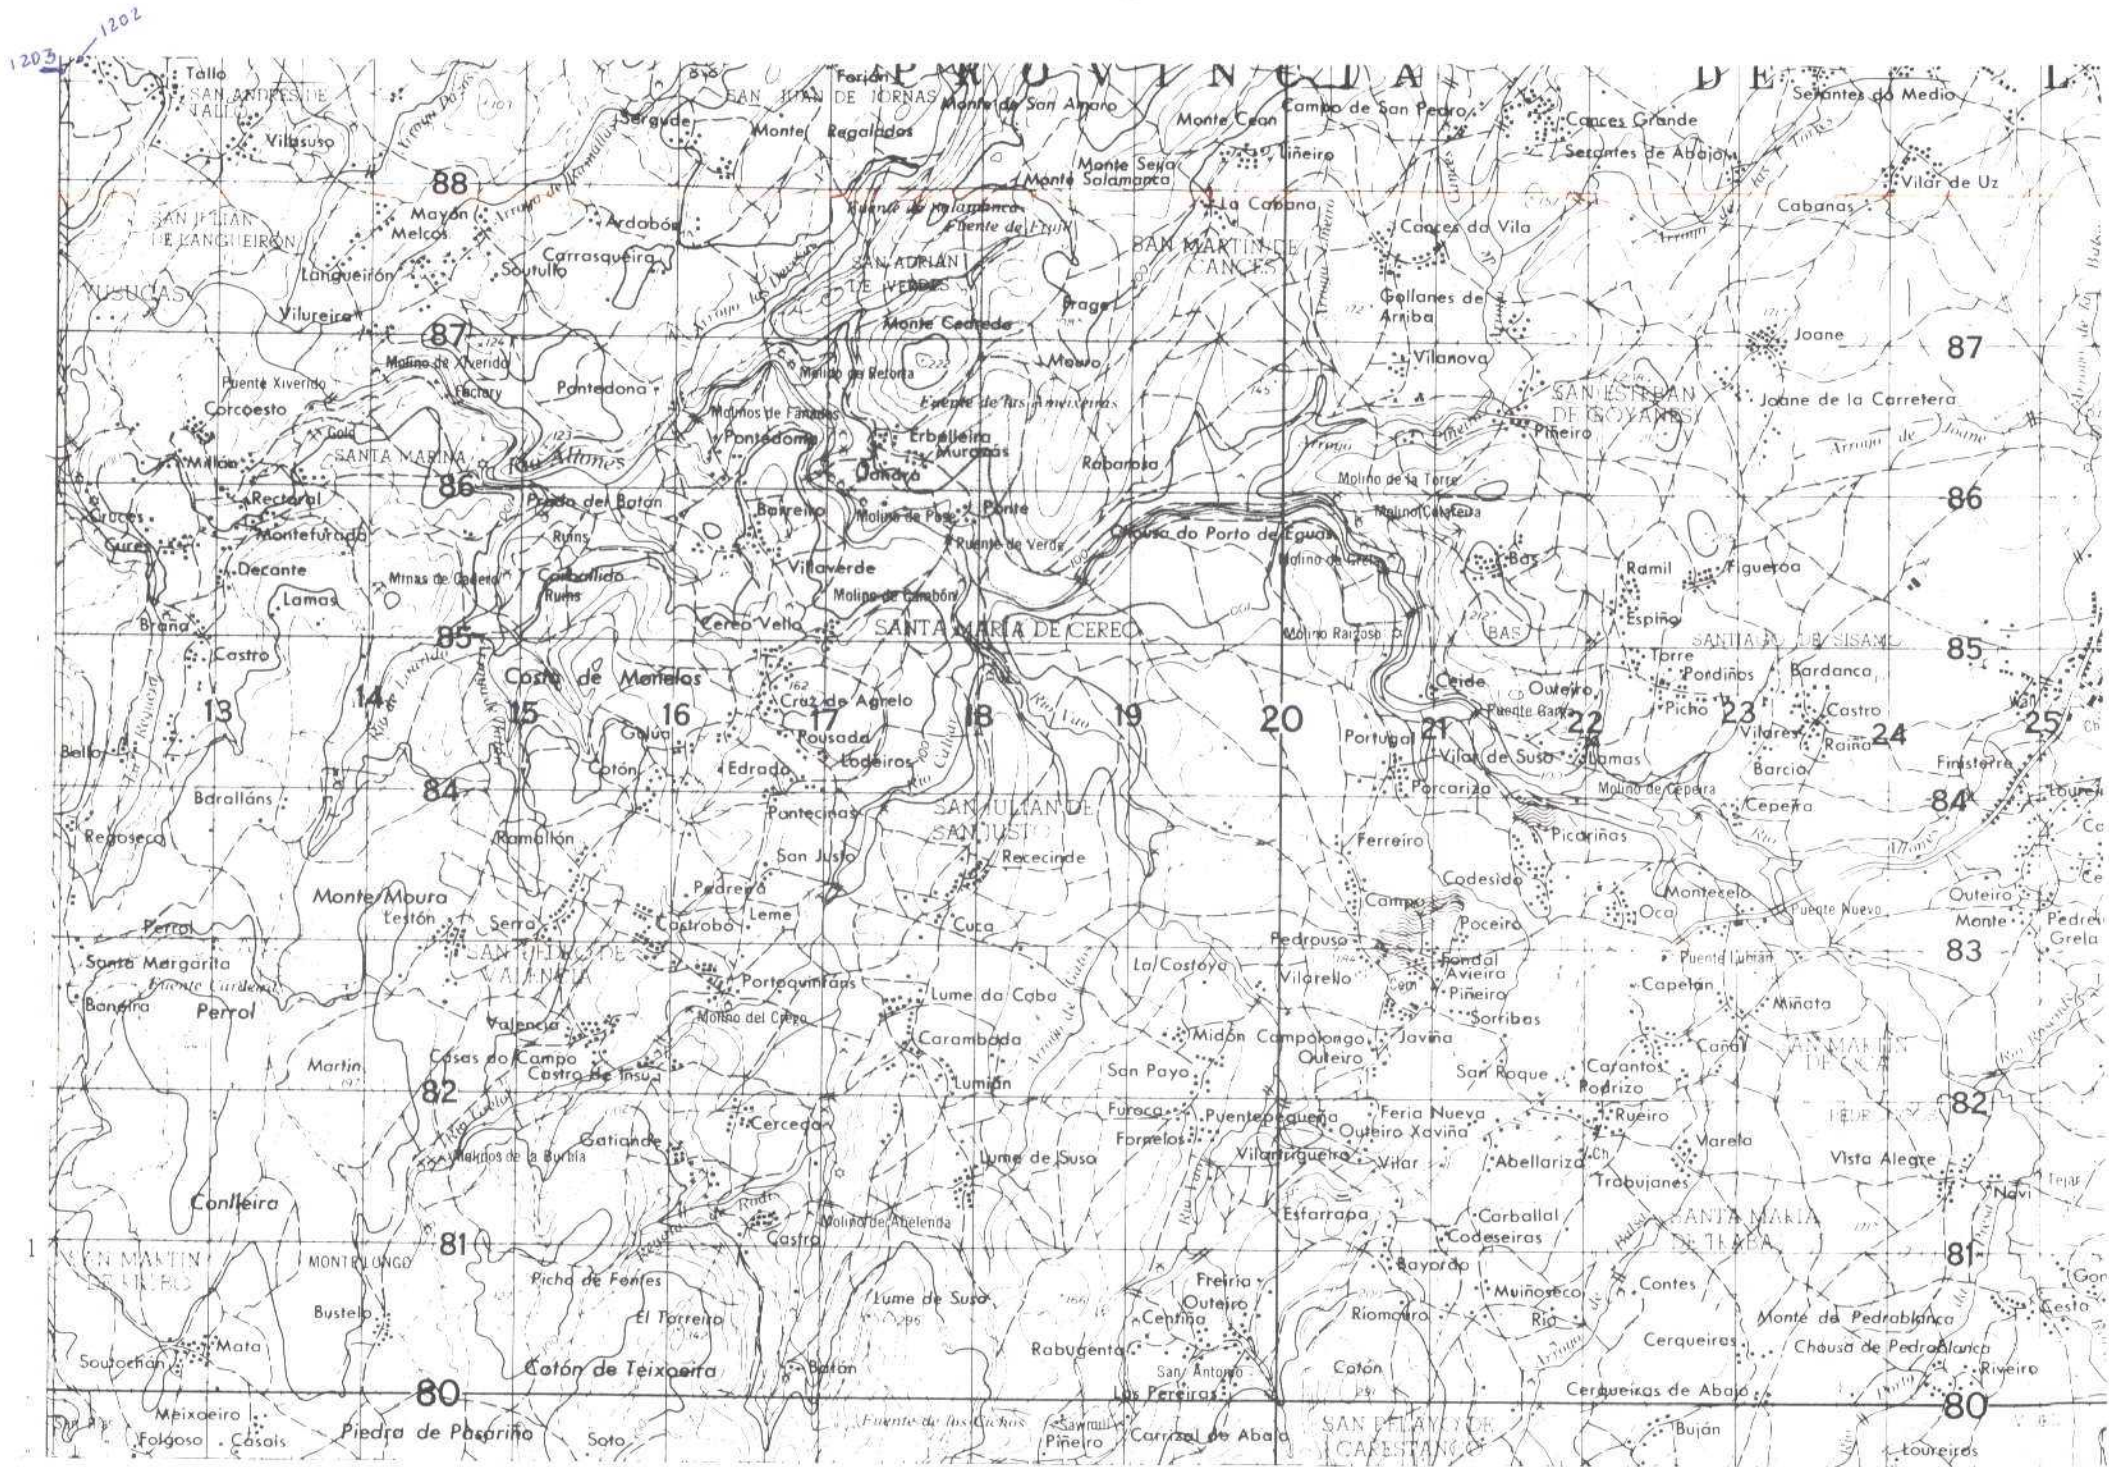

| DATOS A RELLENAR POR EL IGME |                  | DATOS A RELLENAR POR EL IGME |              |
|------------------------------|------------------|------------------------------|--------------|
| Nº de la hoja<br>1:50.000    | Nº del documento | Recibido                     | Ref. Control |
| 64053                        | 555              |                              |              |
| Código de campo              |                  | Perforado                    | Verificado   |
|                              |                  |                              |              |

## DATOS A RELLENAR POR EL CONSULTOR

| NUMERO DE LA ESTACION | MUESTRAS   |          |       |           |         |         |                 |      |                  |                  | NUMERO DE LA ESTACION | MUESTRAS |                |            |          |       |           |         |         |                 |      |                  |                  |          |                |  |
|-----------------------|------------|----------|-------|-----------|---------|---------|-----------------|------|------------------|------------------|-----------------------|----------|----------------|------------|----------|-------|-----------|---------|---------|-----------------|------|------------------|------------------|----------|----------------|--|
|                       | Fotografia | Petrolog | Macro | Microscop | Sedimen | Rayos X | Espectro. masas | C 14 | Análisis químico | Término diferen. |                       | Microsc. | Otros análisis | Fotografia | Petrolog | Macro | Microscop | Sedimen | Rayos X | Espectro. masas | C 14 | Análisis químico | Término diferen. | Microsc. | Otros análisis |  |
| 1202                  | 1          |          |       
| 1203                  | 1          |          |       

| DATOS A RELLENAR POR EL CONSULTOR |                       | DATOS A RELLENAR POR EL CONSULTOR |          |       
|-----------------------------------|-----------------------|-----------------------------------|----------|-------|-----------|---------|---------|-----------------|------|------------------|------------------|----------|----------------|--|--|--|--|--|--|--|--|--|--|--|--|
| NUMERO DE LA ESTACION             | NUMERO DE LA ESTACION | MUESTRAS                          |          |       
|                                   |                       | Fotografía                        | Petrolog | Macro | Microscop | Sedimen | Rayos X | Espectro. masas | C 14 | Análisis químico | Término diferen. | Microsc. | Otros análisis |  |  |  |  |  |  |  |  |  |  |  |  |
|                                   |                       
EL CONSULTOR DEBERA MARCAR SOBRE EL MAPA LAS ESTACIONES CON SU NUMERO DE REFERENCIA (EN AZUL) Y LOS CORTES REALIZADOS SOBRE EL TERRENO (EN ROJO). PARA UN CONTROL CORRECTO DE LA MARCHA DEL TRABAJO DE CAMPO EL CONSULTOR DEBERA ENVIAR ENTRE LOS DIAS 1 al 7 y 15 al 22 DE CADA MES ESTAS HOJAS AL INSTITUTO GEOLOGICO Y MINERO DE ESPAÑA, DIVISION DE GEOLOGIA, C/ ROSAS, 23. MADRID. 3

Recibido I.G.M.E. el 10-3-78... Enviado el 10-3-78  
El Supervisor *alpa* El Consultor *ito*





MINISTERIO DE INDUSTRIA  
DIRECCION GENERAL DE MINAS  
INSTITUTO GEOLOGICO Y MINERO DE ESPAÑA


PLAN NACIONAL DE LA MINERIA. MAPA GEOLOGICO NACIONAL A ESCALA 1:50.000  
MAGNA

FICHA DE CONTROL DEL TRABAJO DE CAMPO MCC1

DATOS A RELLENAR POR EL IGME

| CONTROL               | FECHA | OBSERVACIONES |
|-----------------------|-------|---------------|
| LIBRETA DE CAMPO      |       |               |
| MUESTRAS. LABORATORIO |       |               |
| CARTOGRAFIA           |       |               |
| ESTACIONES VISITADAS  |       |               |
| OBSERVACIONES:        |       |               |

EL SUPERVISOR DEL PROYECTO

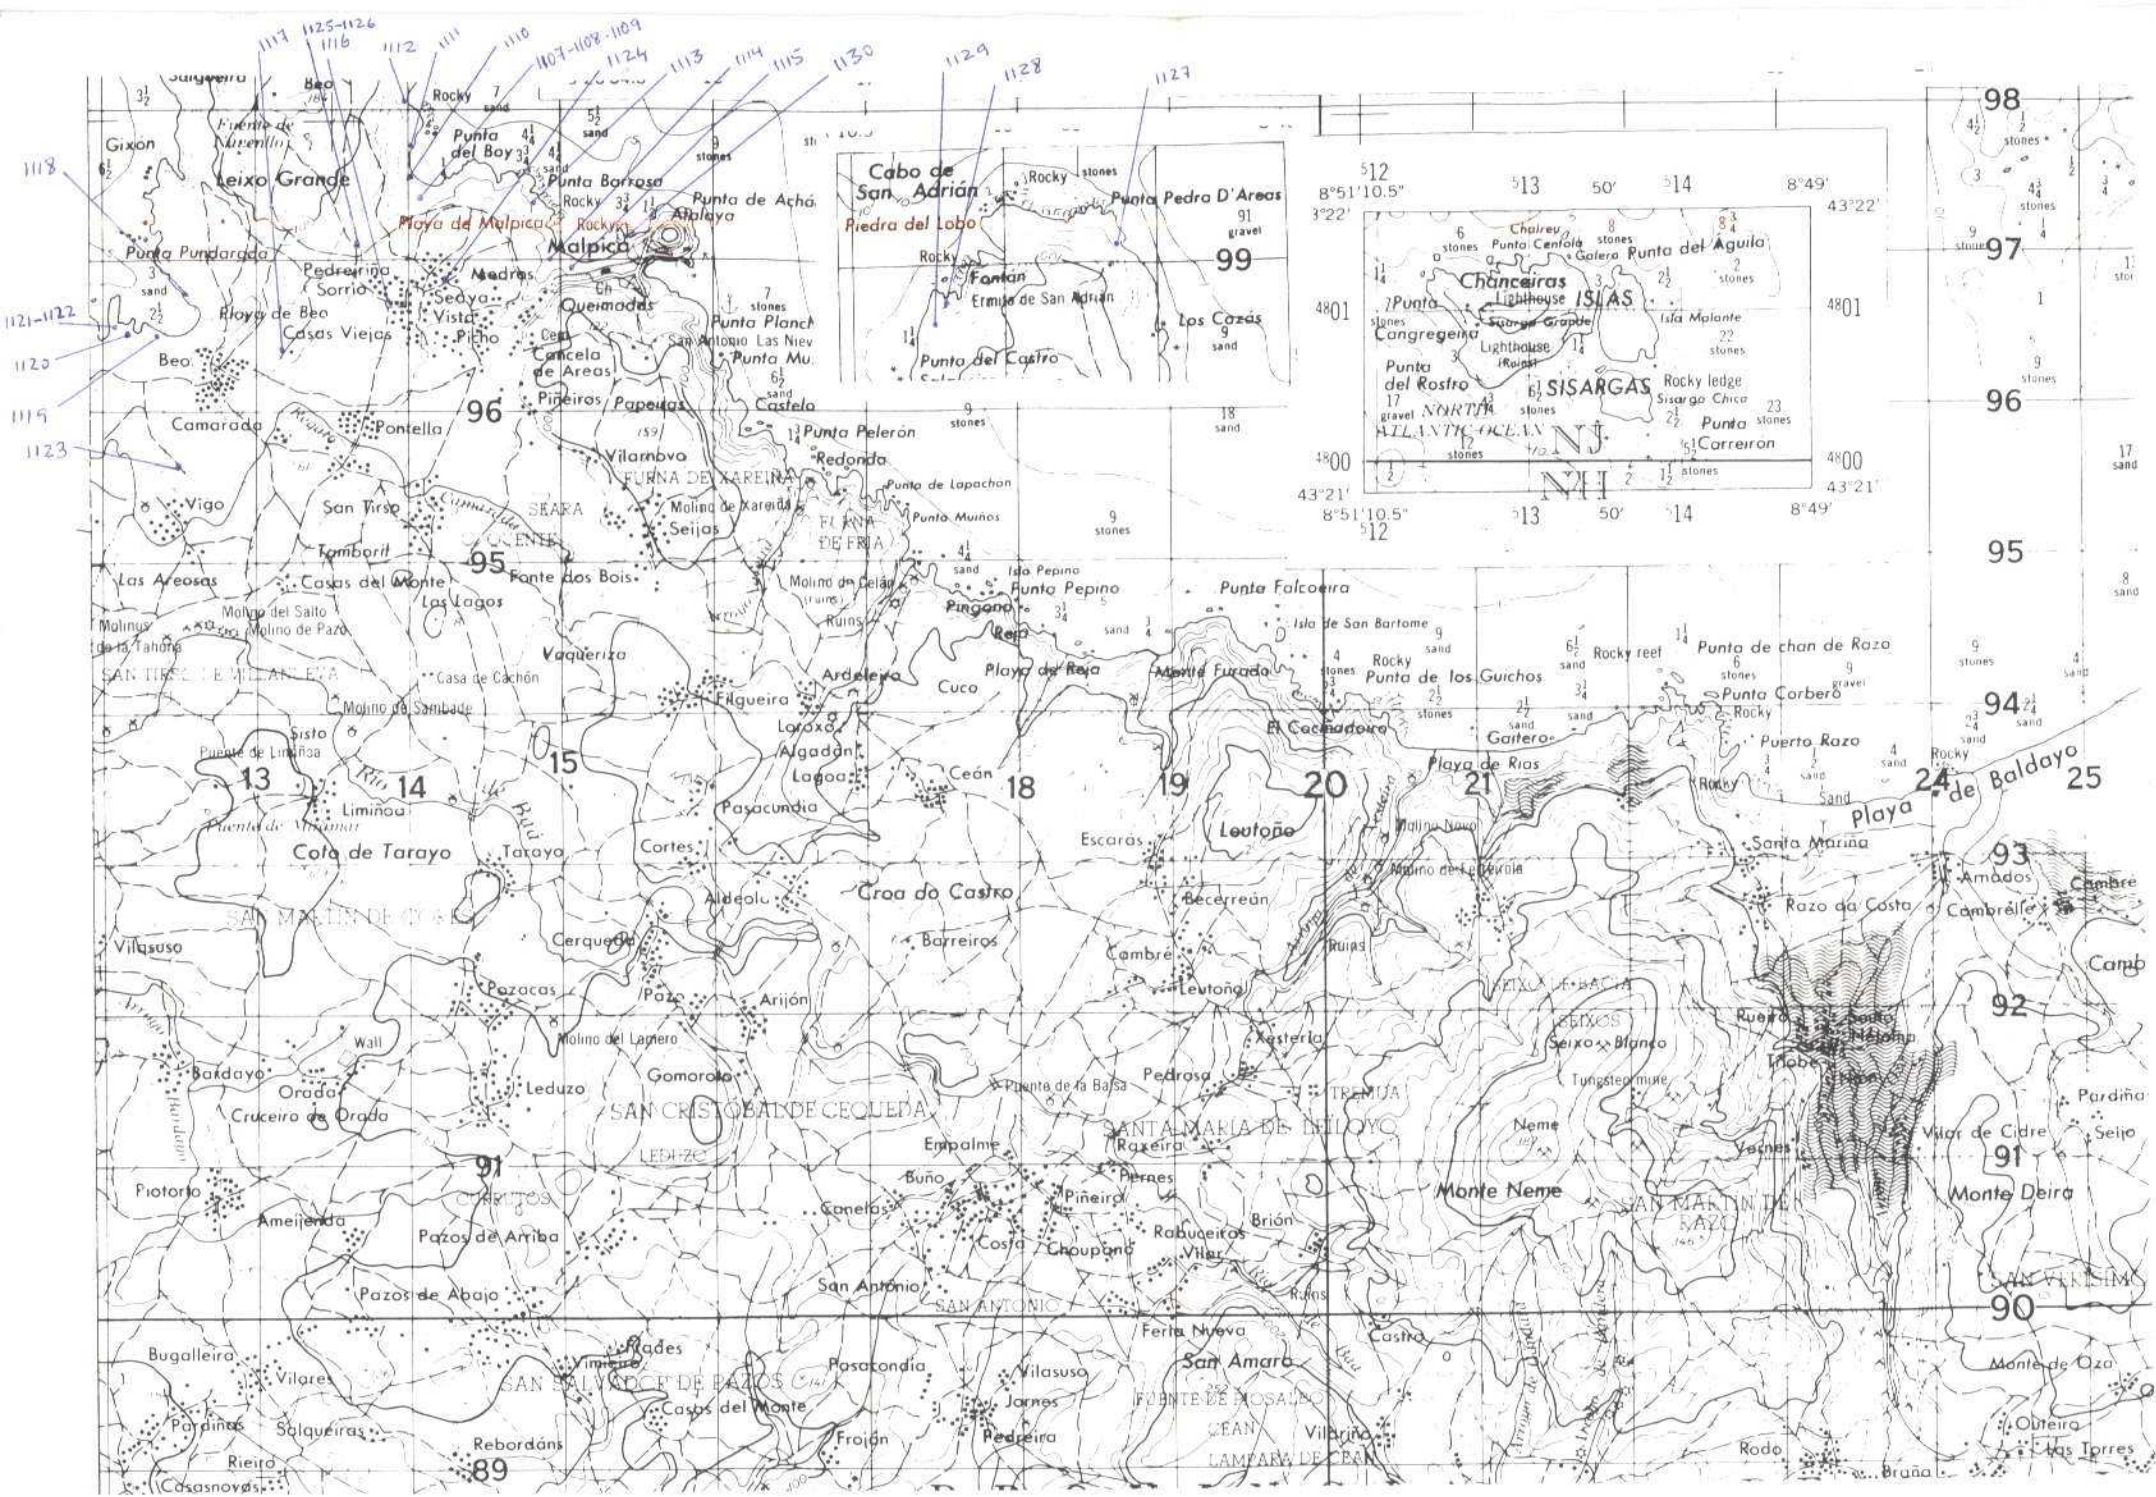

| DATOS A RELLENAR POR EL IGME |                  | DATOS A RELLENAR POR EL CONSULTOR |           | DATOS A RELLENAR POR EL IGME |              |           |            |
|------------------------------|------------------|-----------------------------------|-----------|------------------------------|--------------|-----------|------------|
| Nº de la hoja                | Nº del documento | Cuadrante                         | C CONSULT | Recibido                     | Ref. Control | Perforado | Verificado |
| 1:50.000                     |                  | 1                                 | B         |                              |              |           |            |
| 0405                         | 42554            |                                   | L         |                              |              |           |            |

| DATOS A RELLENAR POR EL CONSULTOR |            |           
|-----------------------------------|------------|-----------|---------|------------|----------|---------|----------------|------|------------------|------------------|-----------------------|----------|----------------|------------|-----------|---------|------------|----------|---------|----------------|------|------------------|------------------|----------|----------------|--|
| NUMERO DE LA ESTACION             | MUESTRAS   |           |         |            |          |         |                |      |                  |                  | NUMERO DE LA ESTACION | MUESTRAS |                |            |           |         |            |          |         |                |      |                  |                  |          |                |  |
|                                   | Fotografía | Petro y M | Macrop. | Microscop. | Sedimen. | Rayos X | Espectro Masas | C 14 | Análisis químico | Térmico diferen. |                       | Microsc. | Otros análisis | Fotografía | Petro y M | Macrop. | Microscop. | Sedimen. | Rayos X | Espectro Masas | C 14 | Análisis químico | Térmico diferen. | Microsc. | Otros análisis |  |
| 1107                              |            |           
| 1108                              |            |           
| DATOS A RELLENAR POR EL CONSULTOR |            |           
|-----------------------------------|------------|-----------|---------|------------|----------|---------|----------------|------|------------------|------------------|-----------------------|----------|----------------|------------|-----------|---------|------------|----------|---------|----------------|------|------------------|------------------|----------|----------------|--|--|
| NUMERO DE LA ESTACION             | MUESTRAS   |           |         |            |          |         |                |      |                  |                  | NUMERO DE LA ESTACION | MUESTRAS |                |            |           |         |            |          |         |                |      |                  |                  |          |                |  |  |
|                                   | Fotografía | Petro y M | Macrop. | Microscop. | Sedimen. | Rayos X | Espectro Masas | C 14 | Análisis químico | Térmico diferen. |                       | Microsc. | Otros análisis | Fotografía | Petro y M | Macrop. | Microscop. | Sedimen. | Rayos X | Espectro Masas | C 14 | Análisis químico | Térmico diferen. | Microsc. | Otros análisis |  |  |
|                                   |            
EL CONSULTOR DEBERA MARCAR SOBRE EL MAPA LAS ESTACIONES CON SU NUMERO DE REFERENCIA (EN AZUL) Y LOS CORTES REALIZADOS SOBRE EL TERRENO (EN ROJO). PARA UN CONTROL CORRECTO DE LA MARCHA DEL TRABAJO DE CAMPO EL CONSULTOR DEBERA ENVIAR ENTRE LOS DIAS 1 a 7 y 15 a 22 DE CADA MES ESTAS HOJAS AL INSTITUTO GEOLOGICO Y MINERO DE ESPAÑA, DIVISION DE GEOLOGIA, C/ RIOS ROSAS, 23 MADRID 3.

Recibido I.G.M.E. el 10-3-78 ..... Enviado el 10-3-78  
 El Supervisor *Aleja* El Consultor *[Signature]*