


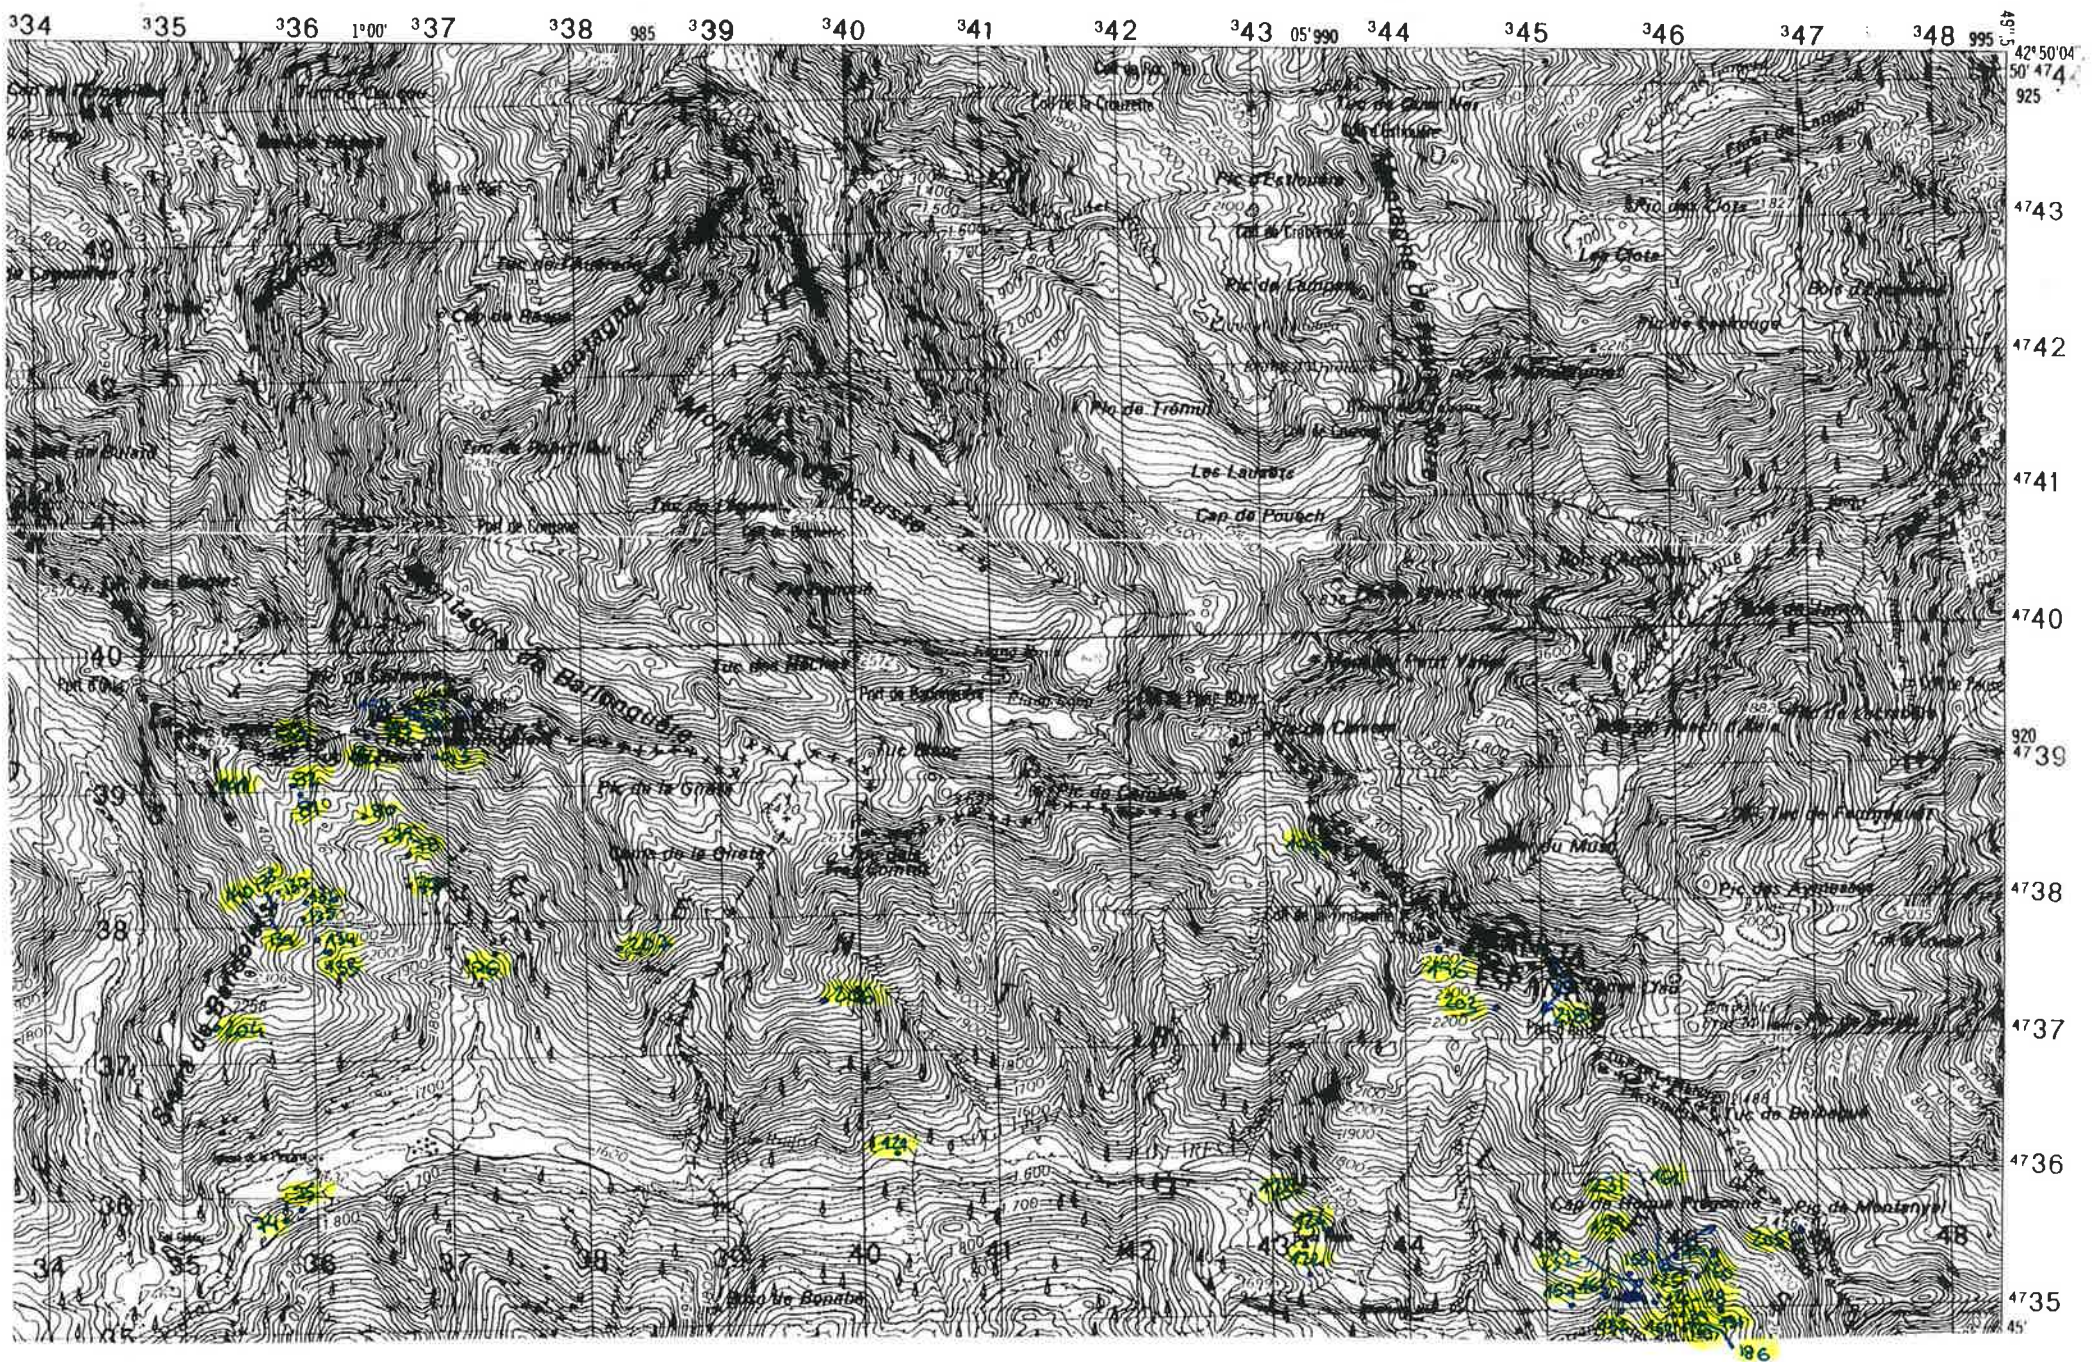

NUMERO DE LA HOJA 33-8 CUADRANTE

4	1
3	2

DATOS A RELLENAR POR EL I.T.G.E.		DATOS A RELLENAR POR EL I.T.G.E.			
Nº de la hoja	Nº del documento	Recibido	Ref. Control	Perforado	Verificado
3308	11NSL				


DATOS A RELLENAR POR EL CONSULTOR		DATOS A RELLENAR POR EL CONSULTOR																							
NUMERO DE LA ESTACION	Fotografía	Petro l y M	Macrop.	Micropal.	Sedimen.	Rayos X	Espectro masas	C 14	Análisis Químicos	Térmico	Microsc.	Otros análisis	NUMERO DE LA ESTACION	Fotografía	Petro l y M	Macrop.	Micropal.	Sedimen.	Rayos X	Espectro masas	C 14	Análisis Químicos	Térmico	Microsc.	Otros análisis
139	X												232	X											
140	X																								
141	X																								
157	X																								
158	X																								
159	X																								
160	X																								
161	X																								
162	X																								
163	X																								
186	X																								
186	X																								
197	X																								
198	X																								
199	X																								
203	X																								
204	X																								
205	X																								
206	X																								
207	X																								
218	X																								
231	X																								

EL CONSULTOR DEBERA MARCAR SOBRE EL MAPA LAS ESTACIONES CON SU NUMERO DE REFERENCIA (EN AZUL) Y LOS CORTEJES REALIZADOS SOBRE EL TERRENO (EN ROJO). PARA UN CONTROL CORRECTO DE LA MARCHA DEL TRABAJO DE CAMPO EL CONSULTOR DEBERA ENVIAR ENTRE LOS DIAS 1 al 7 Y 15 al 22 DE CADA MES ESTAS HOJAS AL INSTITUTO TECNOLÓGICO GEOMINERO DE ESPAÑA DIVISION DE GEOLOGIA C/ RIOS ROSAS, 23 - MADRID - 28003

Recibido I. T. G. E. el
El Supervisor

Enviado el
El Consultor

[Signature]

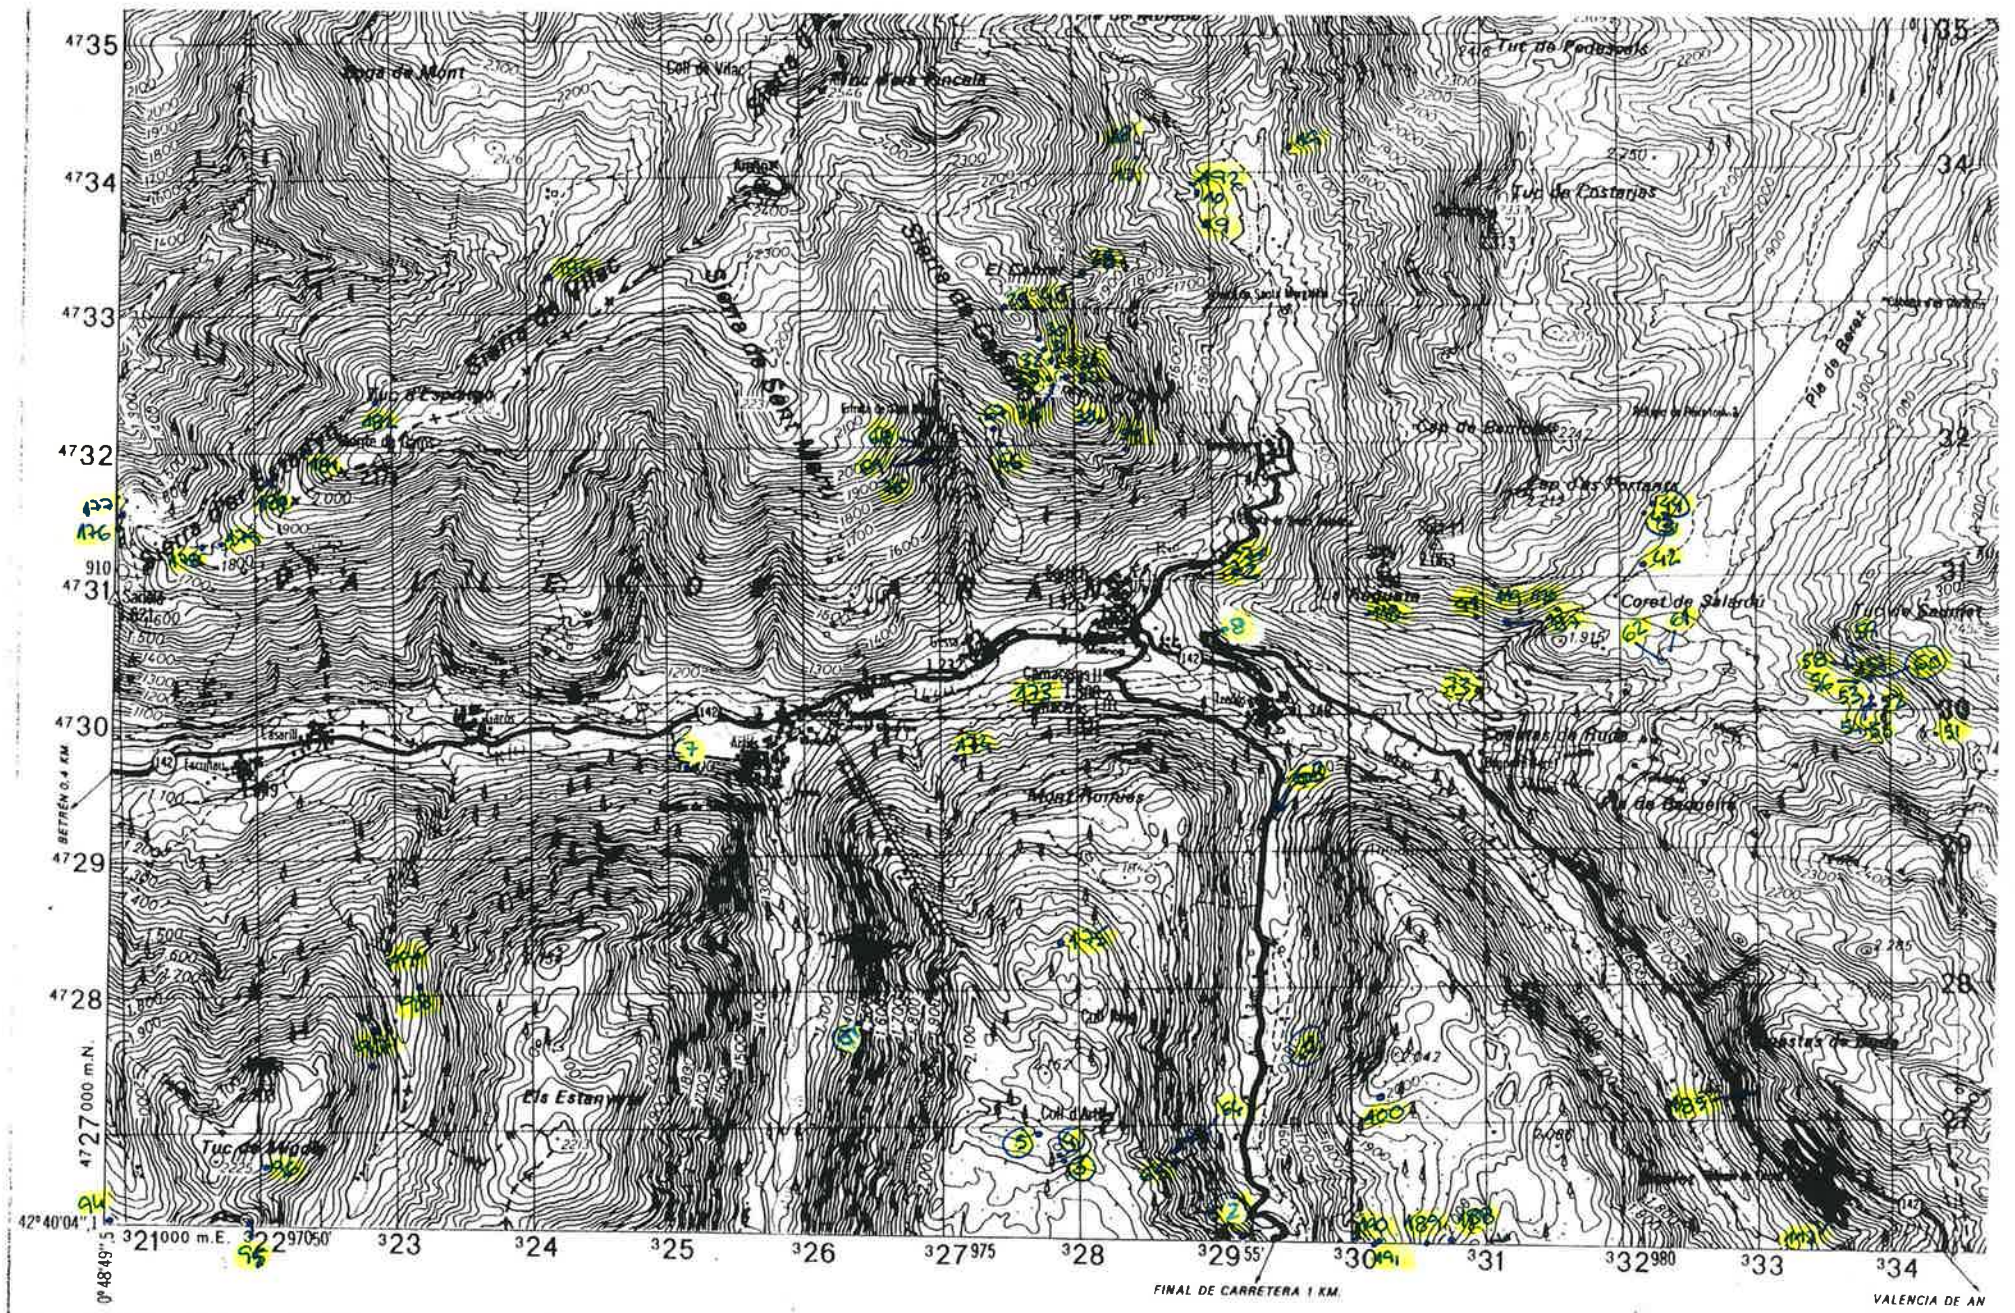

Escala 1:51

NUMERO DE LA HOJA 33-8 CUADRANTE

4	1
3	2

DATOS A RELLENAR POR EL I.T.G.E.		DATOS A RELLENAR POR EL I.T.G.E.			
Nº de la hoja	Nº del documento	Recibido	Ref. Control	Perforado	Verificado
33083					

DATOS A RELLENAR POR EL CONSULTOR											
NUMERO DE LA ESTACION	Fotografía	Petro l y M.	Macrop.	Micropal.	Sedimen.	Rayos X	Espectro masas	C 14	Análisis Químicos	Térmico diferen.	Otros análisis
59	X										
60	X										
61	X										
62	X										
63	X										
64	X										
65	X										
66	X										
67	X										
68	X										
69	X										
70	X										
71	X										
72	X										
73	X										
74	X										
75	X										
76	X										
77	X										
78	X										
79	X										
80	X										
81	X										
82	X										
84	X										
85	X										
87	X										
88	X										
89	X										
90	X										
91	X										
92	X										
93	X										
94	X										
95	X										
96	X										
97	X										
98	X										
99	X										
100	X										


DATOS A RELLENAR POR EL CONSULTOR											
NUMERO DE LA ESTACION	Fotografía	Petro l y M.	Macrop.	Micropal.	Sedimen.	Rayos X	Espectro masas	C 14	Análisis Químicos	Térmico diferen.	Otros análisis
1	X										
2	X										
3	X										
4	X										
5	X										
6	X										
7	X										
8	X										
9	X										
10	X										
11	X										
12	X										
13	X										
14	X										
15	X										
16	X										
17	X										
18	X										
19	X										
20	X										
21	X										
22	X										
23	X										
24	X										
25	X										
26	X										
27	X										
28	X										
29	X										
30	X										
31	X										
32	X										
33	X										

EL CONSULTOR DEBERA MARCAR SOBRE EL MAPA LAS ESTACIONES CON SU NUMERO DE REFERENCIA (EN AZUL) Y LOS CORTES REALIZADOS SOBRE EL TERRENO (EN ROJO). PARA UN CONTROL CORRECTO DE LA MARCHA DEL TRABAJO DE CAMPO EL CONSULTOR DEBERA ENVIAR ENTRE LOS DIAS 1 al 7 Y 15 al 22 DE CADA MES ESTAS HOJAS AL INSTITUTO TECNOLÓGICO GEOMINERO DE ESPAÑA DIVISION DE GEOLOGIA C/ RIOS ROSAS, 23 - MADRID - 28003

Recibido I. T. G. E. el
El Supervisor

Enviado el
El Consultor

[Signature]

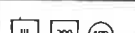

NUMERO DE LA HOJA 33-8 CUADRANTE

4	1
3	2

DATOS A Rellenar POR EL I.T.G.E.		DATOS A Rellenar POR EL CONSULT		DATOS A Rellenar POR EL I.T.G.E.					
Nº de la hoja	Quilante Vigente	Nº del documento	CONSULT ESPECIAL QUE REALIZA LA ESTAC	Recibido	Ref. Control	Perforado	Verificado		
1 : 50.000									
33083			INSL						

[illegible]

DEBERA MARCAR SOBRE EL MAPA LAS ESTACIONES CON SU NUMERO DE REFERENCIA (EN AZUL) Y LOS CORTES REALIZADOS SOBRE EL TERRENO (EN ROJO).
PARA UN CONTROL CORRECTO DE LA MARCHA DEL TRABAJO DE CAMPO EL CONSULTOR DEBERA ENVIAR ENTRE LOS DIAS 1 al 7 Y 15 al 22 DE CADA MES ESTAS HOJAS AL INSTITUTO TECNOLÓGICO GEOMINERO DE ESPAÑA DIVISION DE GEOLOGIA C/ ROSAS, 23 - MADRID - 28003

Enviado el
El Cons

El Consultor


NUMERO DE LA HOJA 37-8 CUADRANTE

4	1
3	2

DATOS A RELLENAR POR EL I.T.G.E.		DATOS A RELLENAR POR EL CONSULTANTE		DATOS A RELLENAR POR EL I.T.G.E.			
Nº de la hoja	Nº del documento	CONSULTANTE	ESPECIALISTA QUE REALIZA LA ESTAC.	Recibido	Ref. Control	Perforado	Verificado
1 : 50.000							
33084-		IN	SL				

[illegible][illegible]

viado el
El Consultor 

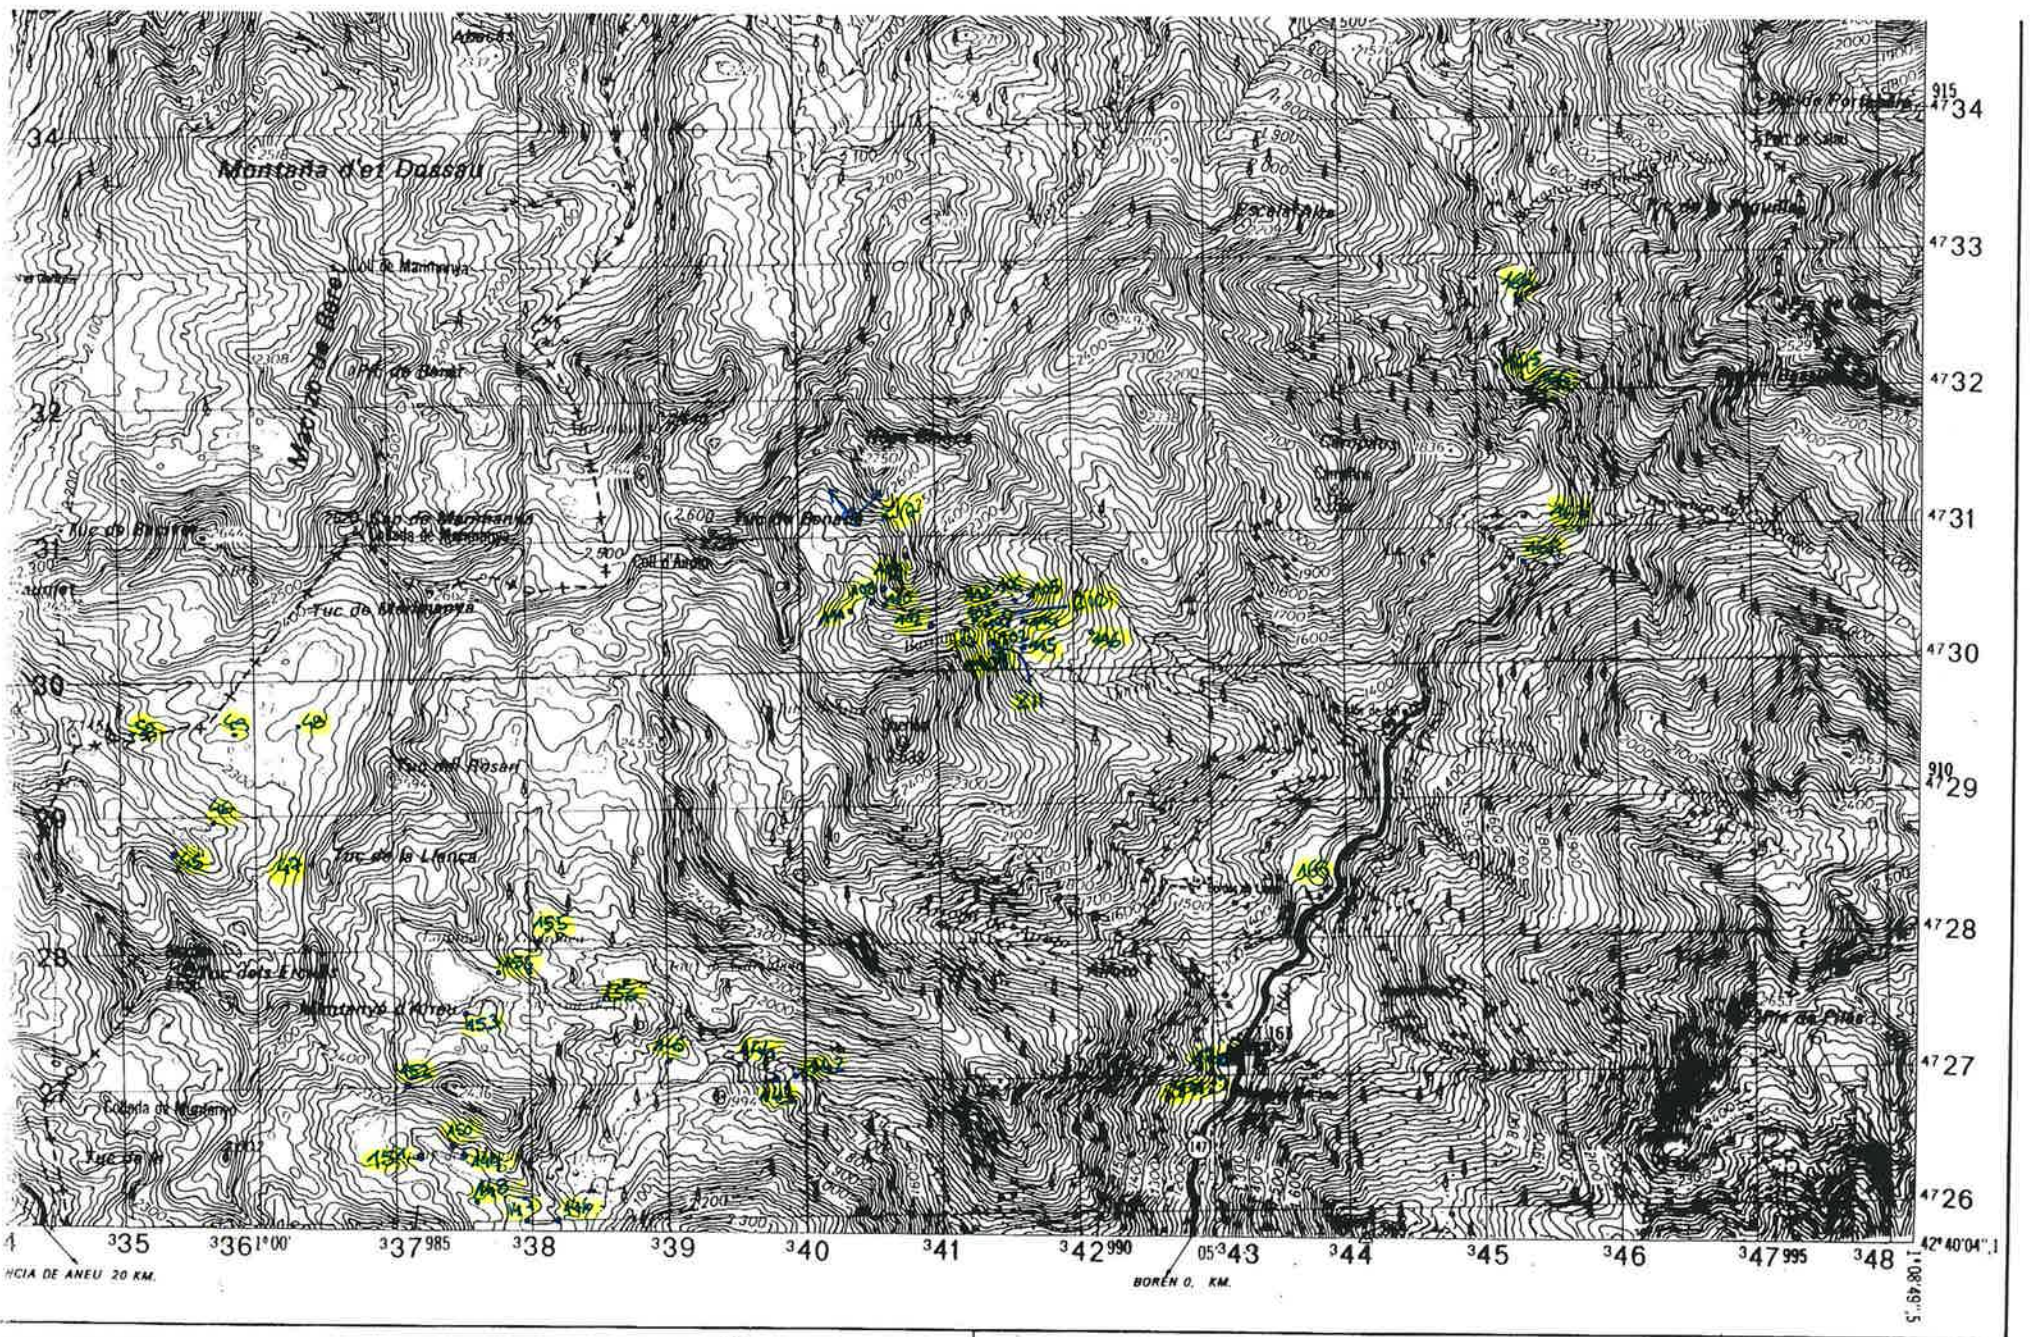

ala 1:50.000



Casco urbano.

----- Línea eléctrica Torre poste metálico

• • • • • Delineación de zona cubiertas. Cuenca

NUMERO DE LA HOJA 33-8 CUADRANTE

4	1
3	2

DATOS A RELLENAR POR EL I.T.G.E.		DATOS A RELLENAR POR EL I.T.G.E.			
Nº de la hoja	Nº del documento	Recibido	Ref. Control	Perforado	Verificado
33082					

DATOS A RELLENAR POR EL CONSULTOR												
NUMERO DE LA ESTACION	Fotografía	MUESTRAS										
		Petro l y M	Macrop.	Micropal.	Sedimen.	Rayos X	Espectro masas	C 14	Análisis Químicos	Térmico diferen.	Microsc	Otros análisis
165	X											
166	X											
167	X											
168	X											
169	X											
170	X											
171	X											
210	X											
211	X											
217	X											
												</

DATOS A RELLENAR POR EL CONSULTOR												
NÚMERO DE LA ESTACION	Fotografía	MUESTRAS										
		Petro l y M	Macrop.	Micropal.	Sedimen.	Rayos X	Espectro masas	C 14	Análisis Químicos	Térmico diferen.	Microsc.	Otros análisis
45	X											
46	X											
47	X											
48	X											
49	X											
50	X											
101	X											
102	X											
103	X											
104	X											
105	X											
106	X											
107	X											
108	X											
109	X											
110	X											
111	X											
112	X											
113	X											

NÚMERO DE LA ESTACION	Fotografía	Petro l y M	MUESTRAS									
			Macrop.	Micropal.	Sedimen.	Rayos X	Espectro masas	C 14	Análisis Químicos	Térmico diferen.	Microsc.	Otros análisis
114	X											
115	X											
116	X											
117	X											
118	X											
119	X											
120	X											
121	X											
122	X											
123	X											
124	X											
125	X											
126	X											
127	X											
128	X											
129	X											
130	X											
131	X											
132	X											
133	X											
134	X											
135	X											
136	X											
137	X											
138	X											
139	X											
140	X											
141	X											
142	X											
143	X											
144	X											
145	X											
146	X											
147	X											
148	X											
149	X											
150	X											
151	X											
152	X											
153	X											
154	X											
155	X											
156	X											
157	X											
158	X											
159	X											
160	X											
161	X											
162	X											
163	X											
164	X											

EL CONSULTOR: OFRERA MARCAR SOBRE EL MAPA LAS ESTACIONES CON SU NUMERO DE REFERENCIA (EN AZUL) Y LOS CORTES REALIZADOS SOBRE EL TERRENO (EN ROJO). PARA UN CONTROL CORRECTO DE LA MARCHA DEL TRABAJO DE CAMPO EL CONSULTOR DEBERA ENVIAR ENTRE LOS DIAS 1 al 7 Y 15 al 22 DE CADA MES ESTAS HOJAS AL INSTITUTO TECNOLÓGICO GEOMINERO DE ESPAÑA DIVISION DE GEOLOGIA - C/ RIOS ROSAS, 23 - MADRID - 28003

Recibido I. T. G. E. el
El Supervisor

Enviado el
El Consultor

[Signature]