

DG 15
Costanazo
Sierra Corija
Cachonarias
Ventas de Ciria
Ermita de la Virgen del Espino
Ermita de la Virgen
Ciria
Los Tres Mojones
Calrazos
Cordillera
Puerto Bigomia
Hoyas
Labradas
Vigomia
Majada del Merino
El Realengo
Modorrillo
Bigomia
El Estrechuelo
Las Calderas
El Monte
El Campo
La Vega
El Cerro
Reznos
La Revilla
La Ruidero
Encinar
La Nava
La Manga
La Moratilla
Torrelapaja
Olma
Los Callejones
Los Povates
Majada Cavera
La Peña del Gato
El Rincón
Cerro Colorado
La Baraja
Puentezuelo de Malanca
Ituero
Charcas
La Gusepa
Rituertas
La Quihonería
La Calera
Las Calabazas
Blancos
El Collarizo
Romeralejo
El Alharo
Los Aguilares
Carabantes
Peñalcázar
Valdepiojo
Las Hoyas
Enebrales
Prado del Ituero
Madillas
Alto del Calvario
Bijuesca
Corrales de las Lomas
Paideras de las Lomas
Casa del Somero
Calgarón
Pandera del Barranco
Corrales de las Vaquerizas
Pandera del Coleto
Corrales de la Cañada
Corral del Valle
Corral Varbonera
Corral de la Corona
Corral Nuevo
Corral Cerro Della
Corral Los Terreros
Corrales del Vallejo
Corrales de Mata Caliente
Corral del Frontal
Casilla de los Prados
Caseta de la Tejera
Corral de Mata Pinilla
Corral de Valdelaviejo
Corral Alto El Rosario
Fuente Roncal
Fuente del Valle
Fuente de la Cañada
Fuente de las Calderas
Ermita de San Juan
Ermita de San Juan
Apeadero de Tordesalas
Apeadero de Torrelapaja
Tordesalas
Molino Berdejo
Arroyo del Monte
Arroyo de la Acequia
Arroyo de las Tablillas
Arroyo del Prado
Arroyo de la Quihonería
Arroyo del Ruidero
Arroyo del Barranco
Barranco de Valdelaviejo

BOROBIA

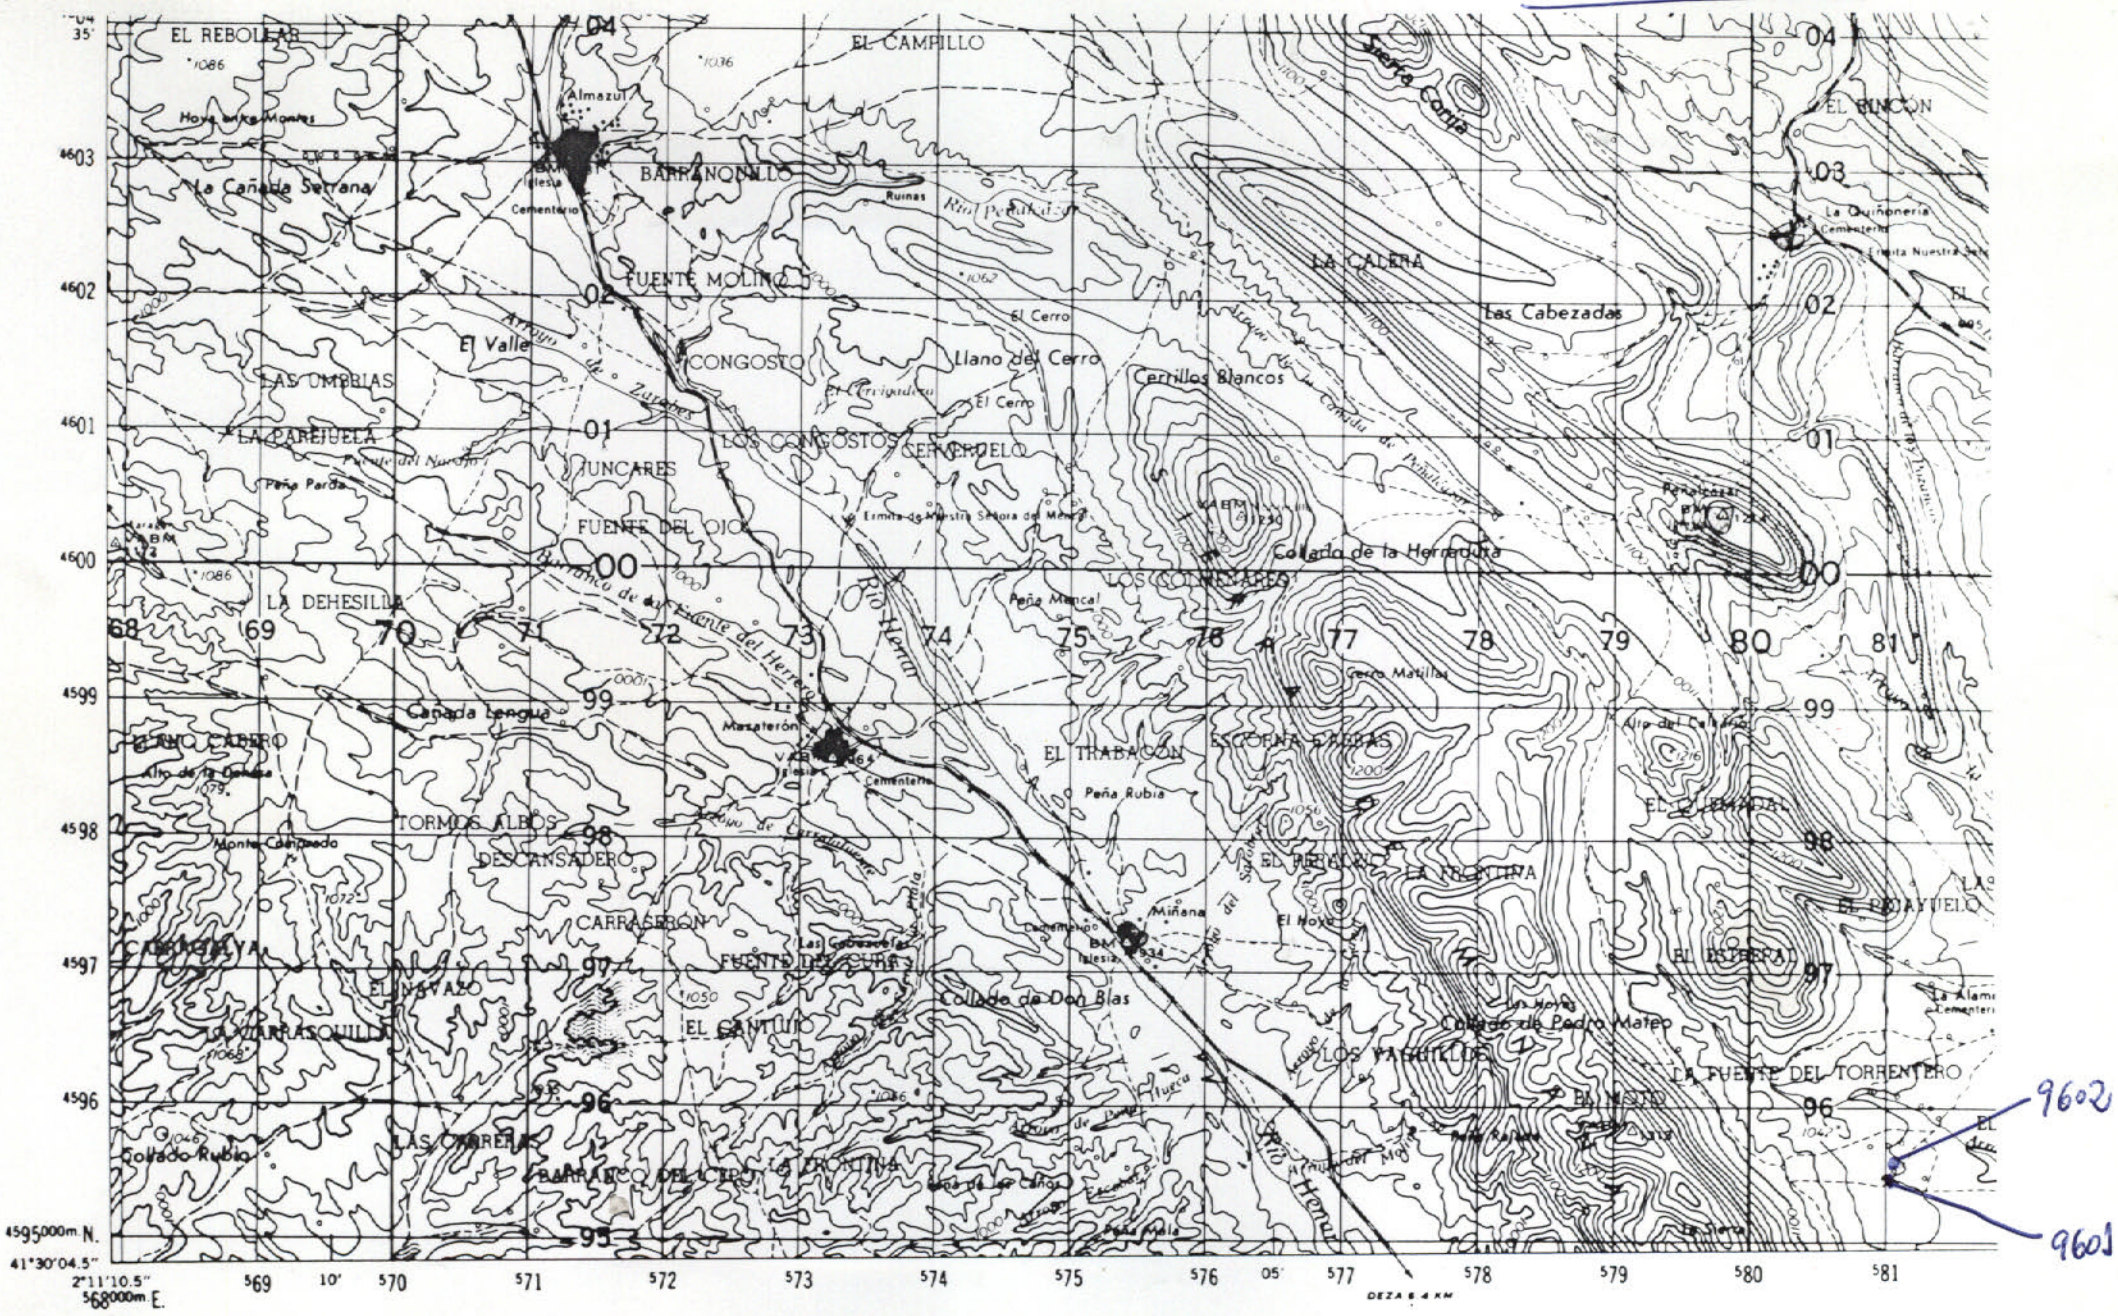

NUMERO DE LA HOJA 24-15 CUADRANTE 4 1 3 2

DATOS A RELLENAR POR EL IGME

Nº de la hoja 1:50.000	Cuadrante numero	Nº del documento
24 15	3	

DATOS A RELLENAR POR EL CONSULTOR

CONSULTA	ESPECIAL QUE REALIZA	ESTACION
I	T	M H

DATOS A RELLENAR POR EL IGME

Recibido	Ref. Control	Perforado	Verificado

DATOS A RELLENAR POR EL CONSULTOR

NUMERO DE LA ESTACION	Fotografia	MUESTRAS: Petro l.y M.	Macrop.	Micropal.	Sedimen.	Rayos X	Espectro masas	C 14	Analisis quimico	Termico diferen.	Microso	Otros analisis
9601		1										
9602		1										

DATOS A RELLENAR POR EL CONSULTOR

NUMERO DE LA ESTACION	Fotografia	MUESTRAS: Petro l.y M.	Macrop.	Micropal.	Sedimen.	Rayos X	Espectro masas	C 14	Analisis quimico	Termico diferen.	Microso	Otros analisis

DATOS A RELLENAR POR EL CONSULTOR


NUMERO DE LA ESTACION	Fotografia	MUESTRAS: Petro l.y M.	Macrop.	Micropal.	Sedimen.	Rayos X	Espectro masas	C 14	Analisis quimico	Termico diferen.	Microso	Otros analisis


EL CONSULTOR DEBERA MARCAR SOBRE EL MAPA LAS ESTACIONES CON SU NUMERO DE REFERENCIA (EN AZUL) Y LOS CORTES REALIZADOS SOBRE EL TERRENO (EN ROJO).
PARA UN CONTROL CORRECTO DE LA MARCHA DEL TRABAJO DE CAMPO EL CONSULTOR DEBERA ENVIAR ENTRE LOS DIAS 1 al 7 y 15 al 22 DE CADA MES ESTAS HOJAS AL INSTITUTO GEOLOGICO Y MINERO DE ESPAÑA. DIVISION DE GEOLOGIA. C/ RIOS ROSAS, 23 – MADRID - 3

Recibido I.G.M.E. el ..... Enviado el 6/6/88

El Supervisor

El Consultor

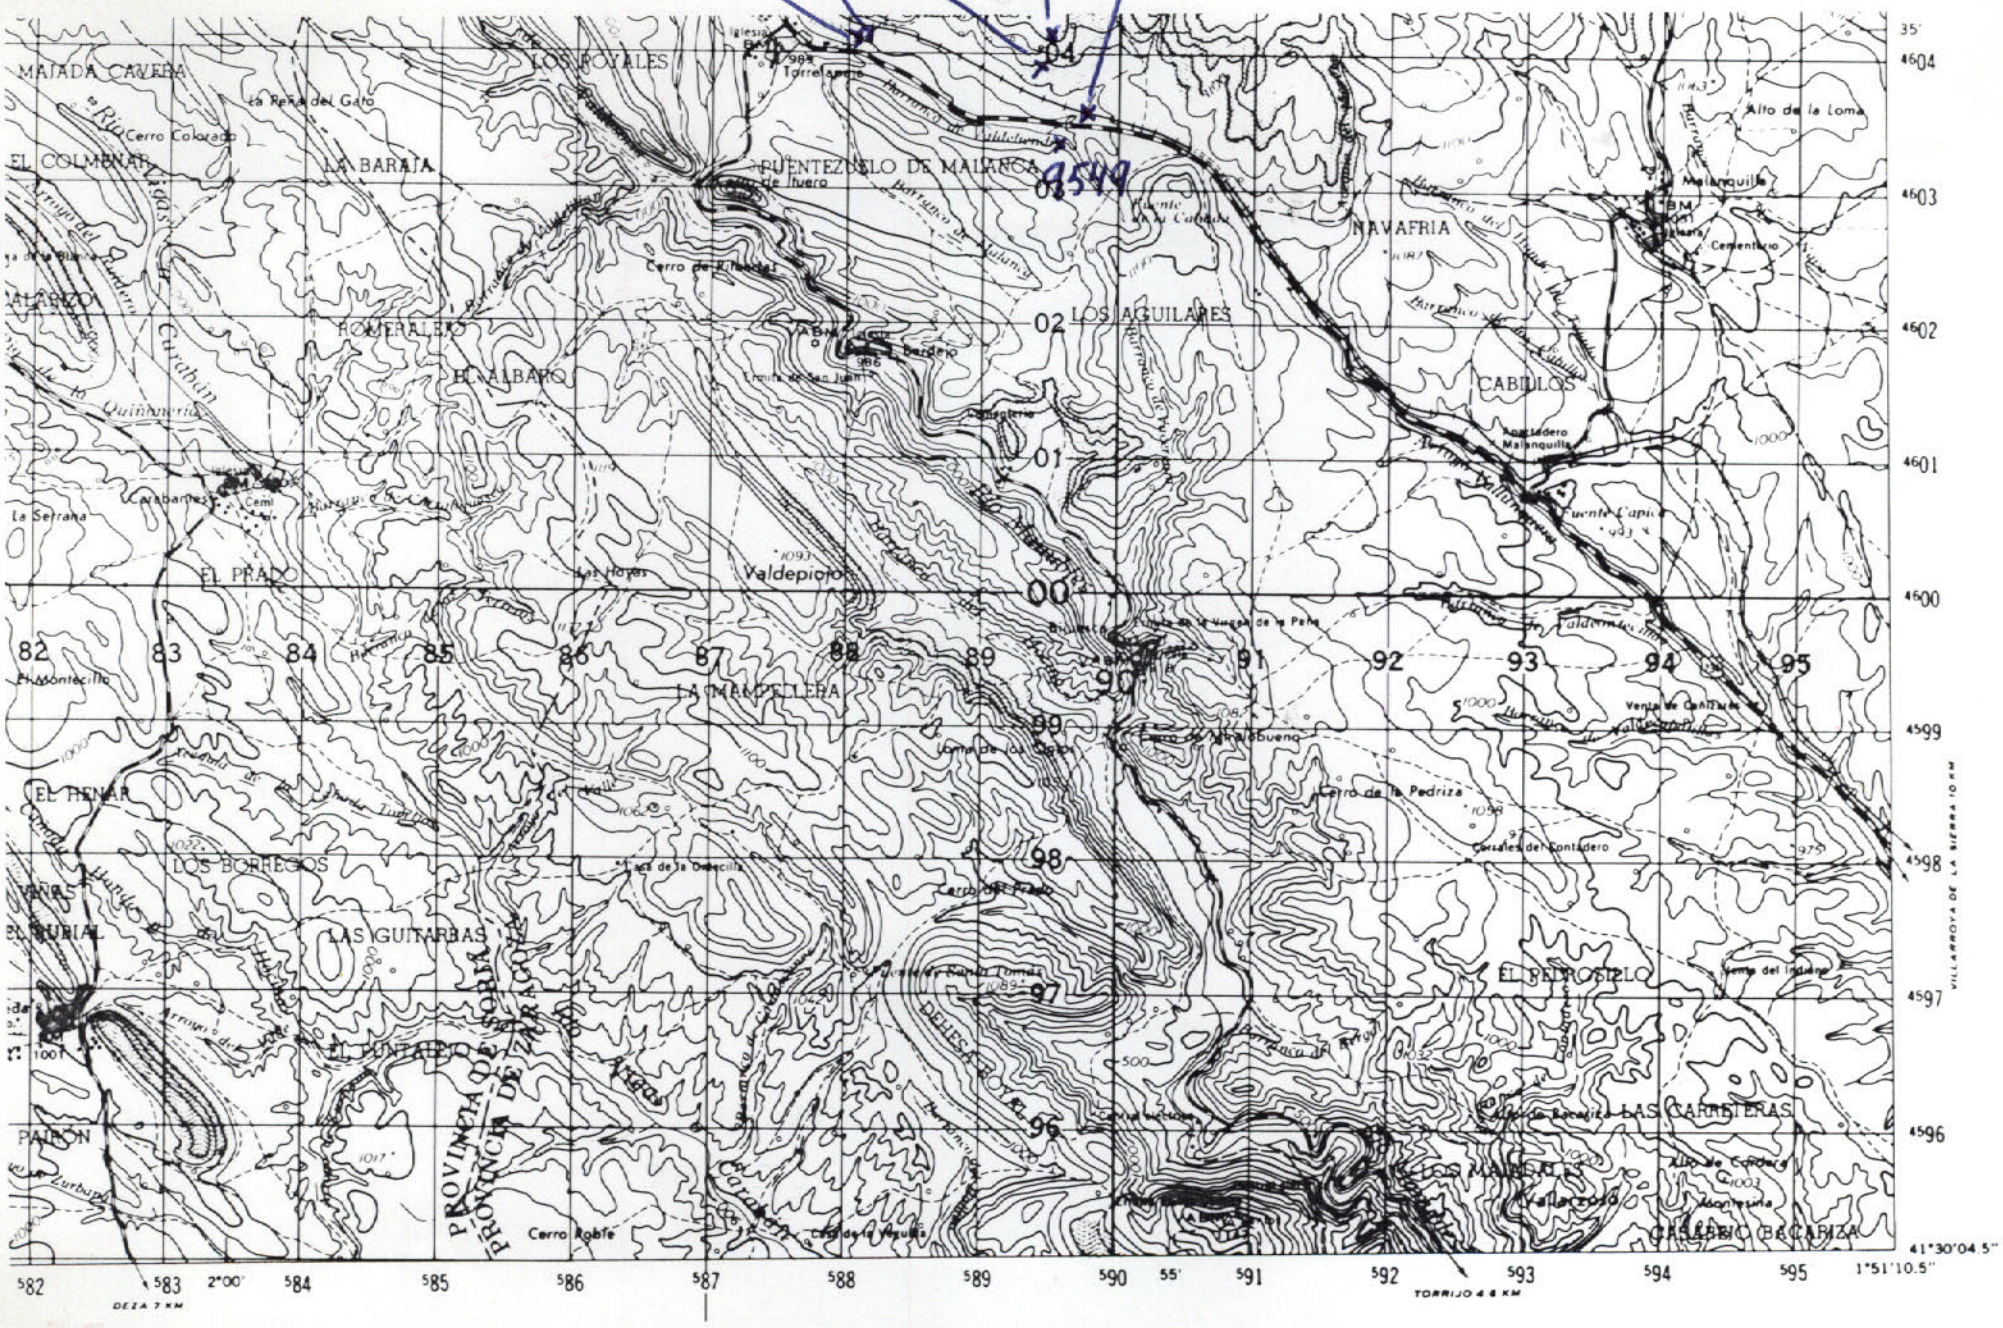
9553
9552
9551
9550
9544
9549
LOS ROYALES
MAJADA CAVERA
EL COLMENAR
LA BARAJA
FUENTEZUELO DE MALANCA
NAVAFRIA
Alto de la Loma
Malanquilla
HOMERALEJO
EL ALBAPO
LOS AGUILARES
CABULOS
Cerro Colorado
Cerro de Rihuelas
Valdepiojo
EL PRADO
LA CAMPELLERA
EL HENAR
LOS BORREGOS
LAS GUITARRAS
EL CUNTADO
PROVINCIA DE SORIA
PROVINCIA DE ZARAGOZA
DEHESA BOYAL
EL PEDROSILLO
LAS CARRETERAS
CASERIO BECARIZA
Cerro Roble
Cerro de Prado
Cerro de la Pedriza
Cerro de la Dehesilla
Cerro de Rabia Tomás
Cerro de la Azuda
Cerro de los Majadales
Cerro de la Dehesa

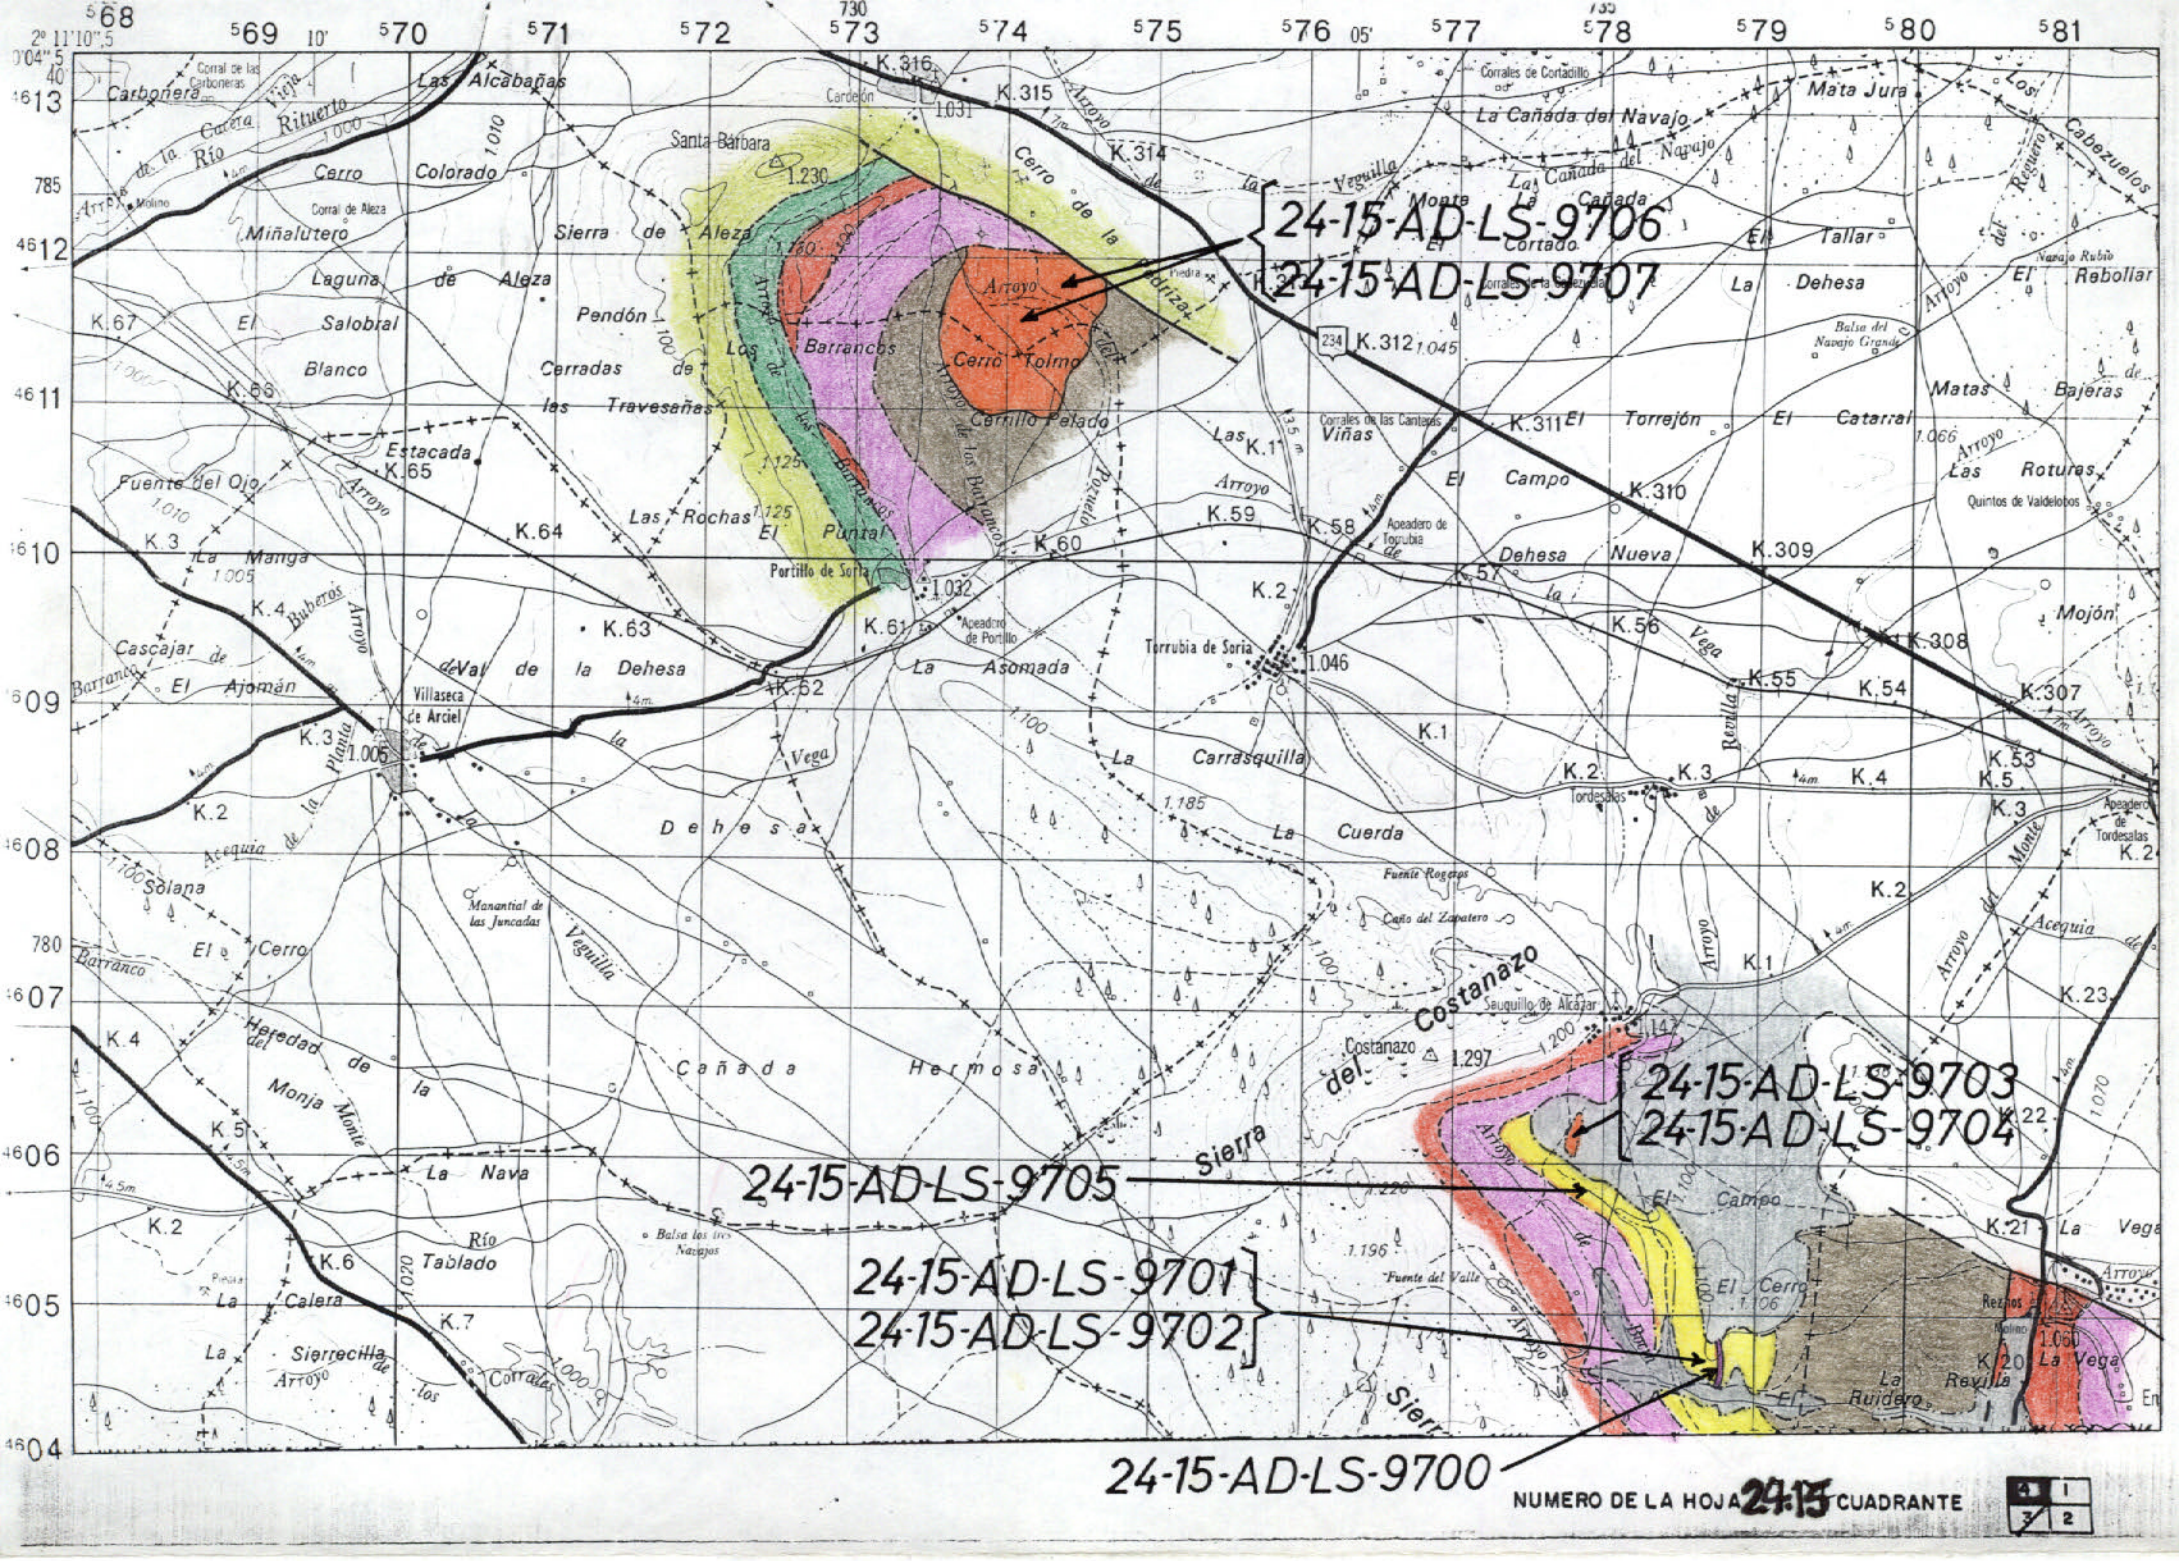

DATOS A RELLENAR POR EL IGME

Nº de la hoja 1:50.000	Cuadrante numero	Nº del documento
2415		ADLS

DATOS A RELLENAR POR EL CONSULTOR

CONSULT	ESPECIAL QUE REALIZA LA ESTAC

DATOS A RELLENAR POR EL IGME

Recibido	Ref. Control	Perforado	Verificado

Ref. muestras 24-15-AD-LS (9700 a 9707)

DATOS A RELLENAR POR EL CONSULTOR

NUMERO DE LA ESTACION	Fotografia	MUESTRAS: Petro. y M.	Macrop.	Micropal.	Sedimen.	Rayos X	Espectro. masas	C 14	Analisis quimico	Termico diferen.	Microso	Otros analisis
9700		X							X		X	
9701		X							X			
9702		X							X			
9703		X							X			
9704		X							X			
9705		X							X			
9706		X							X			
9707		X							X			

DATOS A RELLENAR POR EL CONSULTOR

NUMERO DE LA ESTACION	Fotografia	MUESTRAS: Petro. y M.	Macrop.	Micropal.	Sedimen.	Rayos X	Espectro. masas	C 14	Analisis quimico	Termico diferen.	Microso	Otros analisis


DATOS A RELLENAR POR EL CONSULTOR

NUMERO DE LA ESTACION	Fotografia	MUESTRAS: Petro. y M.	Macrop.	Micropal.	Sedimen.	Rayos X	Espectro. masas	C 14	Analisis quimico	Termico diferen.	Microso	Otros analisis


EL CONSULTOR – DEBERA MARCAR SOBRE EL MAPA: LAS ESTACIONES CON SU NUMERO DE REFERENCIA (EN AZUL) Y LOS CORTES REALIZADOS SOBRE EL TERRENO (EN ROJO).
PARA UN CONTROL CORRECTO DE LA MARCHA DEL TRABAJO DE CAMPO EL CONSULTOR DEBERA ENVIAR ENTRE LOS DIAS 1 al 7 y 15 al 22 DE CADA MES ESTAS HOJAS AL INSTITUTO GEOLOGICO Y MINERO DE ESPAÑA, DIVISION DE GEOLOGIA. C/ RIOS ROSAS, 23 – MADRID - 3.

Recibido I.G.M.E. el ..... Enviado el .....

El Supervisor — El Consultor

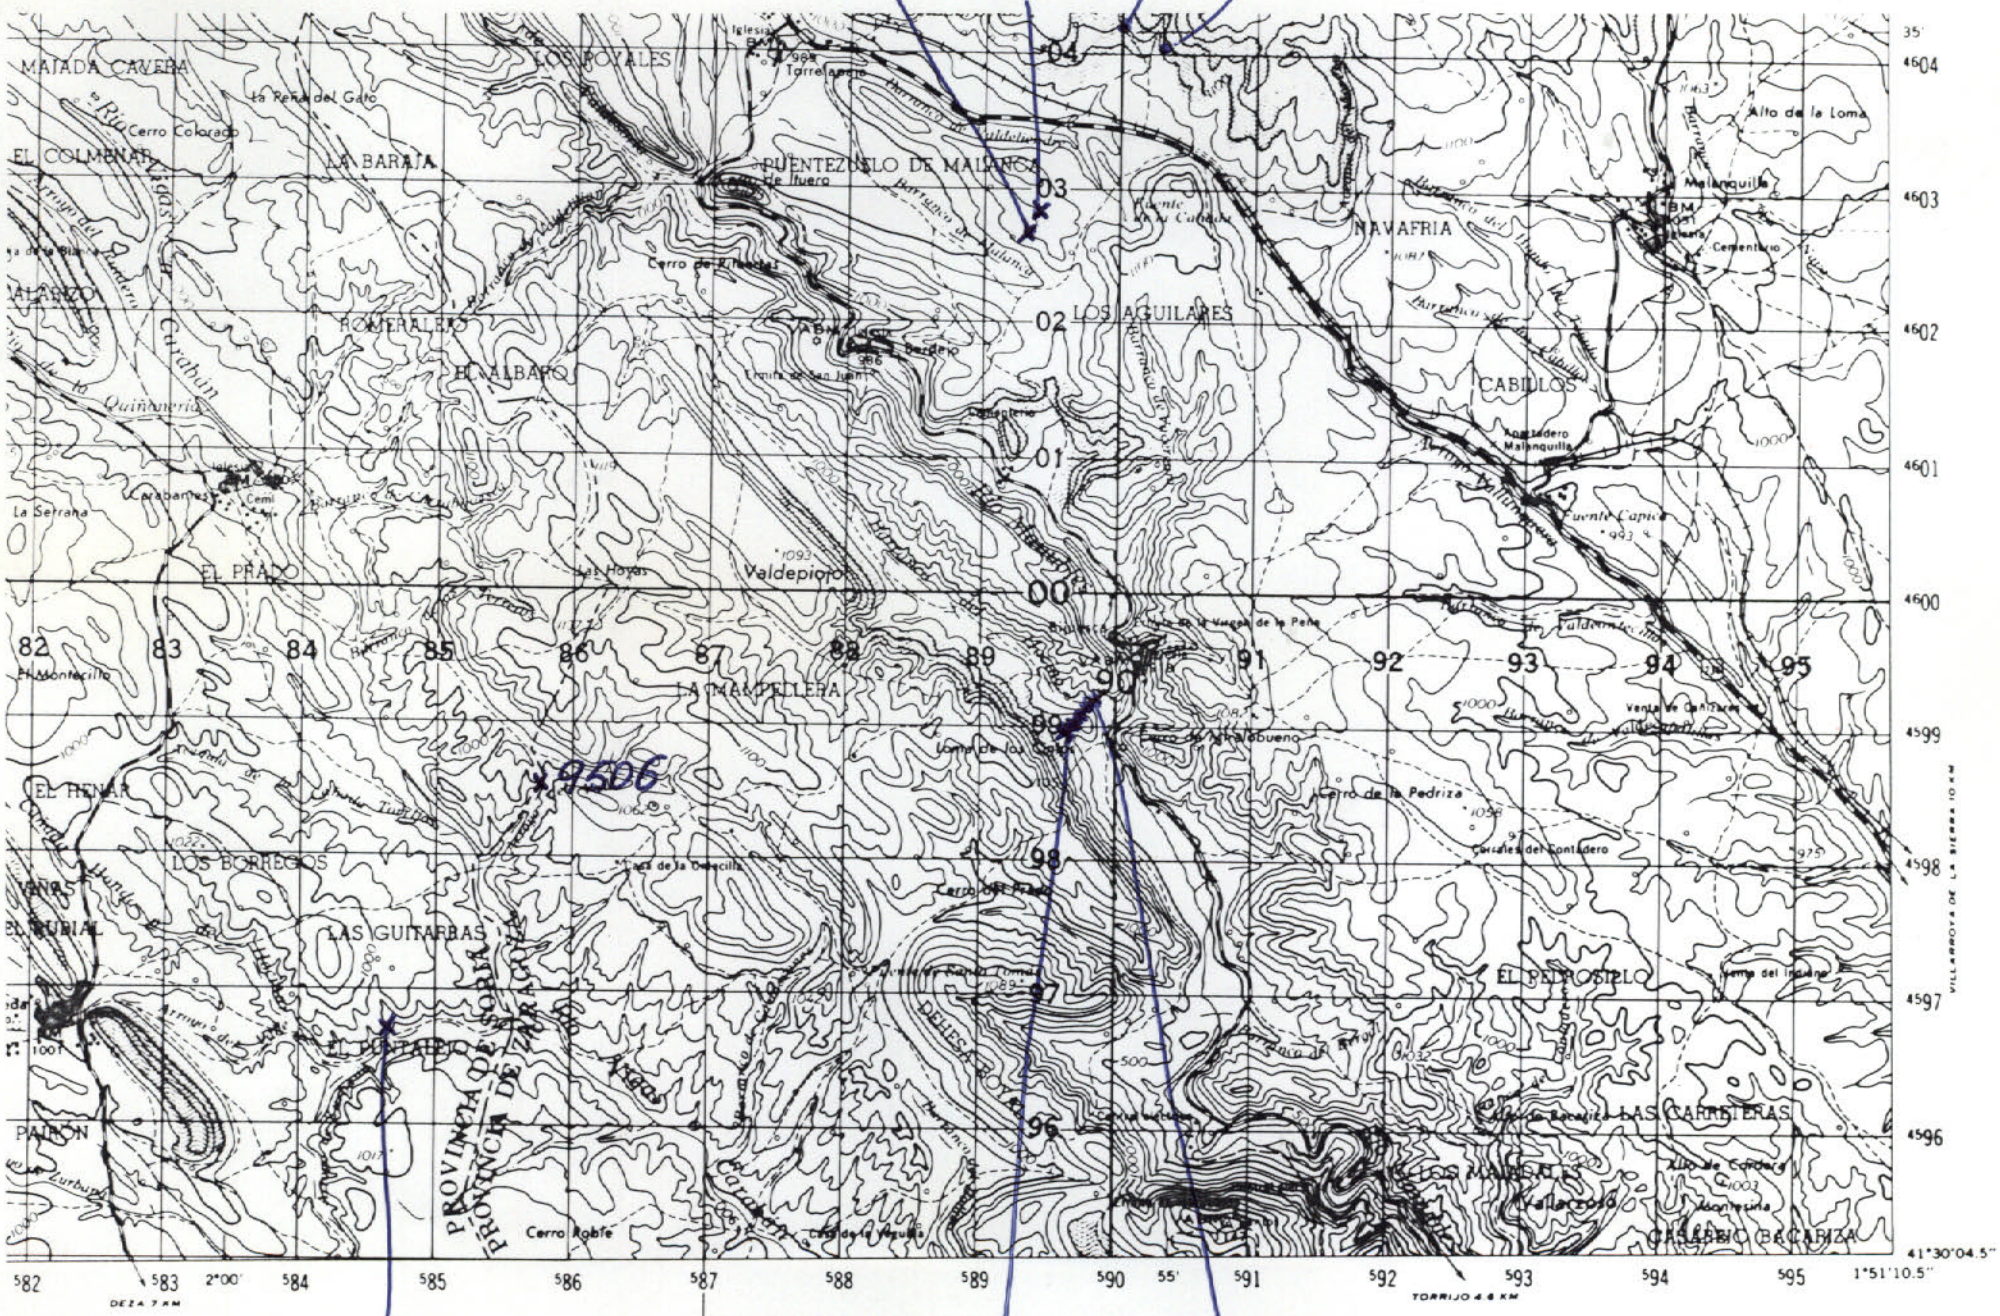
9516
9515
9543
9514
9506
9518
9508, 9509, 9510, 9511, 9512
MATADA CAVERA
LOS ROYALES
EL COLMENAR
LA BARAJA
PUENTEZUELO DE MALANGA
NAVAFRIA
ROMERALEJO
EL ALBAPO
LOS AGUILARES
CABILLOS
EL PRADO
Valdepiojos
LA CAMPELLERA
EL HENAR
LOS BORREGOS
LAS GUITARRAS
EL PONTARRON
EL PEDROSILLO
LAS CARRETERAS
PATRON
Cerro Roble
CASARICO BACARIZA
PROVINCIA DE ZARAGOZA
PROVINCIA DE SORIA
Cerro Colorado
Cerro de Alhalobueno
Cerro de la Pedriza
Alto de la Loma
Cementerio
Fuente Capiro
Venta de Cantaruesa
Cerro de Pradal
Cerro de Valdelatorre

BOROBIA

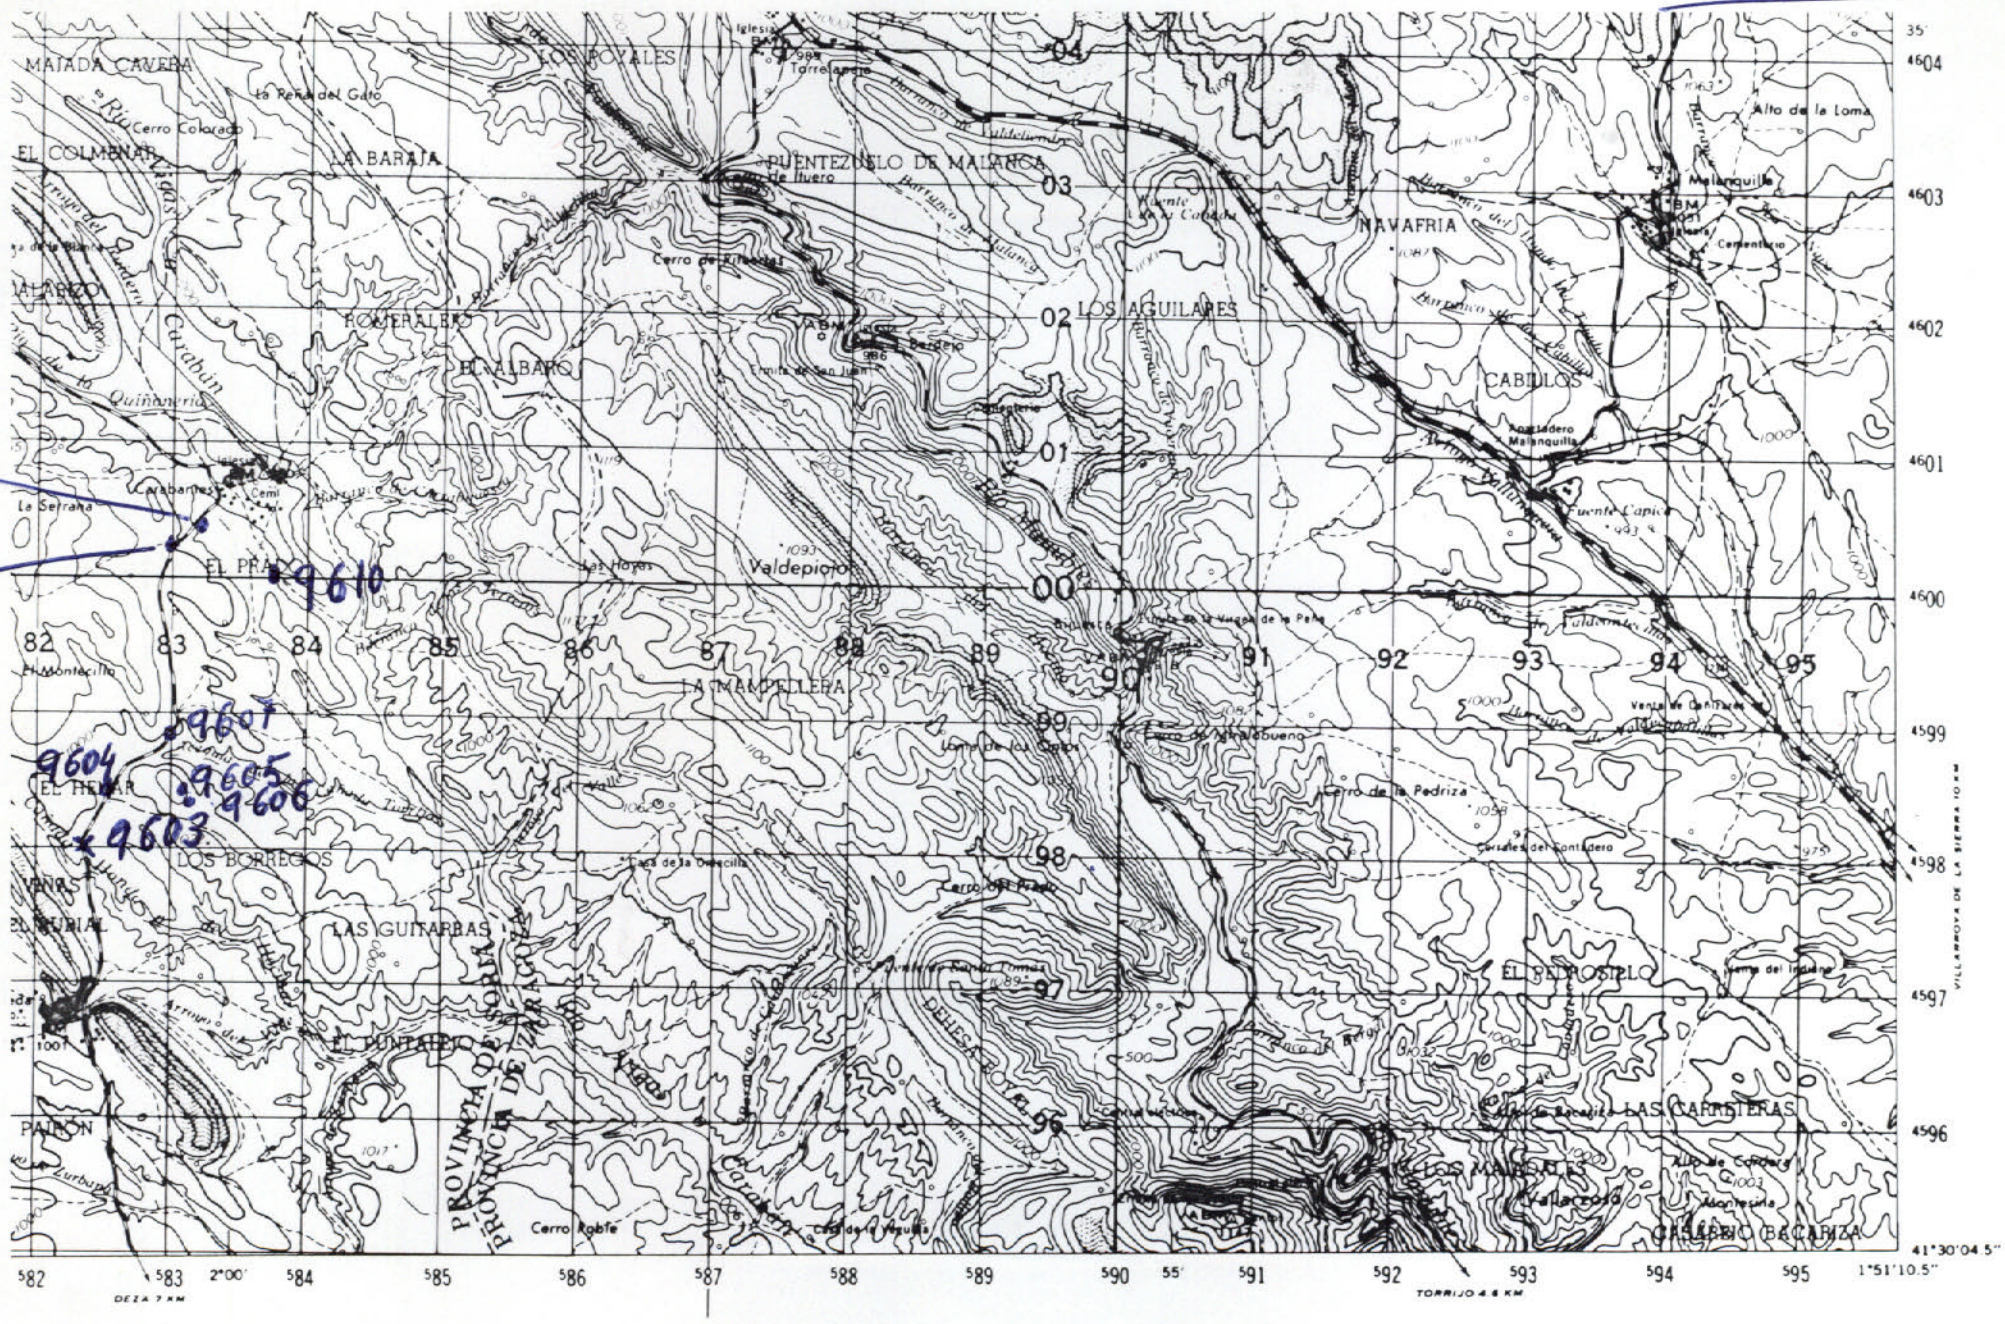
MATADA CAVERA
LOS ROYALES
EL COLMENAR
LA BARAJA
PUENTEZUELO DE MALANCA
NAVAFRIA
Alto de la Loma
Mallanquilla
Cementerio
LOS AGUILARES
CABILLOS
Cerro de Rinconal
Barranco de Aylanes
Barranco del Tejado
Barranco de la Solana
Barranco de la Cabilla
Barranco de Valdelamuela

DBIA

REFER TO THIS MAP AS:
SHEET 380
SERIES M781



NUMERO DE LA HOJA 24-15 CUADRANTE 4 1 3 2

DATOS A RELLENAR POR EL IGME			DATOS A RELLENAR POR EL CONSULTOR		DATOS A RELLENAR POR EL IGME			
Nº de la hoja 1:50.000	Cuadrante numero	Nº del documento	CONSULT	ESPECIAL QUE REALIZA LA ESTACION	Recibido	Ref. Control	Perforado	Verificado
24 15	1		AD	DM				

DATOS A RELLENAR POR EL CONSULTOR

NUMERO DE LA ESTACION	Fotografia	MUESTRAS: Petro.L y M.	Macrop.	Micropal.	Sedimen.	Rayos X	Espectro. masas	C 14	Analisis quimico	Termico diferen.	Microso	Otros analisis
9502				1	1							
9503				1	1							
9504				1	1							
9505				1	1							
9507				1	1							
9513				1	1							
9519				1	1							
9520				1	1							
9521				1	1							
9522				1	1							
9523				1	1							
9524				1	1							
9525				1	1							
9526				1	1							
9527				1	1							
9530				1	1							
9531				1	1							
9532				1	1							
9533				1	1							

NUMERO DE LA ESTACION	Fotografia	MUESTRAS: Petro.L y M.	Macrop.	Micropal.	Sedimen.	Rayos X	Espectro. masas	C 14	Analisis quimico	Termico diferen.	Microso	Otros analisis
9534				1	1							
9535				1	1							
9536				1	1							
9537				1	1							
9538				1	1							
9539				1	1							

DATOS A RELLENAR POR EL CONSULTOR

NUMERO DE LA ESTACION	Fotografia	MUESTRAS: Petro.L y M.	Macrop.	Micropal.	Sedimen.	Rayos X	Espectro. masas	C 14	Analisis quimico	Termico diferen.	Microso	Otros analisis

NUMERO DE LA ESTACION	Fotografia	MUESTRAS: Petro.L y M.	Macrop.	Micropal.	Sedimen.	Rayos X	Espectro. masas	C 14	Analisis quimico	Termico diferen.	Microso	Otros analisis


EL CONSULTOR DEBERA MARCAR SOBRE EL MAPA: LAS ESTACIONES CON SU NUMERO DE REFERENCIA (EN AZUL) Y LOS CORTES REALIZADOS SOBRE EL TERRENO (EN ROJO).
PARA UN CONTROL CORRECTO DE LA MARCHA DEL TRABAJO DE CAMPO EL CONSULTOR DEBERA ENVIAR ENTRE LOS DIAS 1 al 7 y 15 al 22 DE CADA MES ESTAS HOJAS AL INSTITUTO GEOLOGICO Y MINERO DE ESPAÑA, DIVISION DE GEOLOGIA. C/ RIOS ROSAS, 23 – MADRID - 3

Recibido I.G.M.E. el ..... Enviado el 20/1/89

El Supervisor

El Consultor

D Navarro

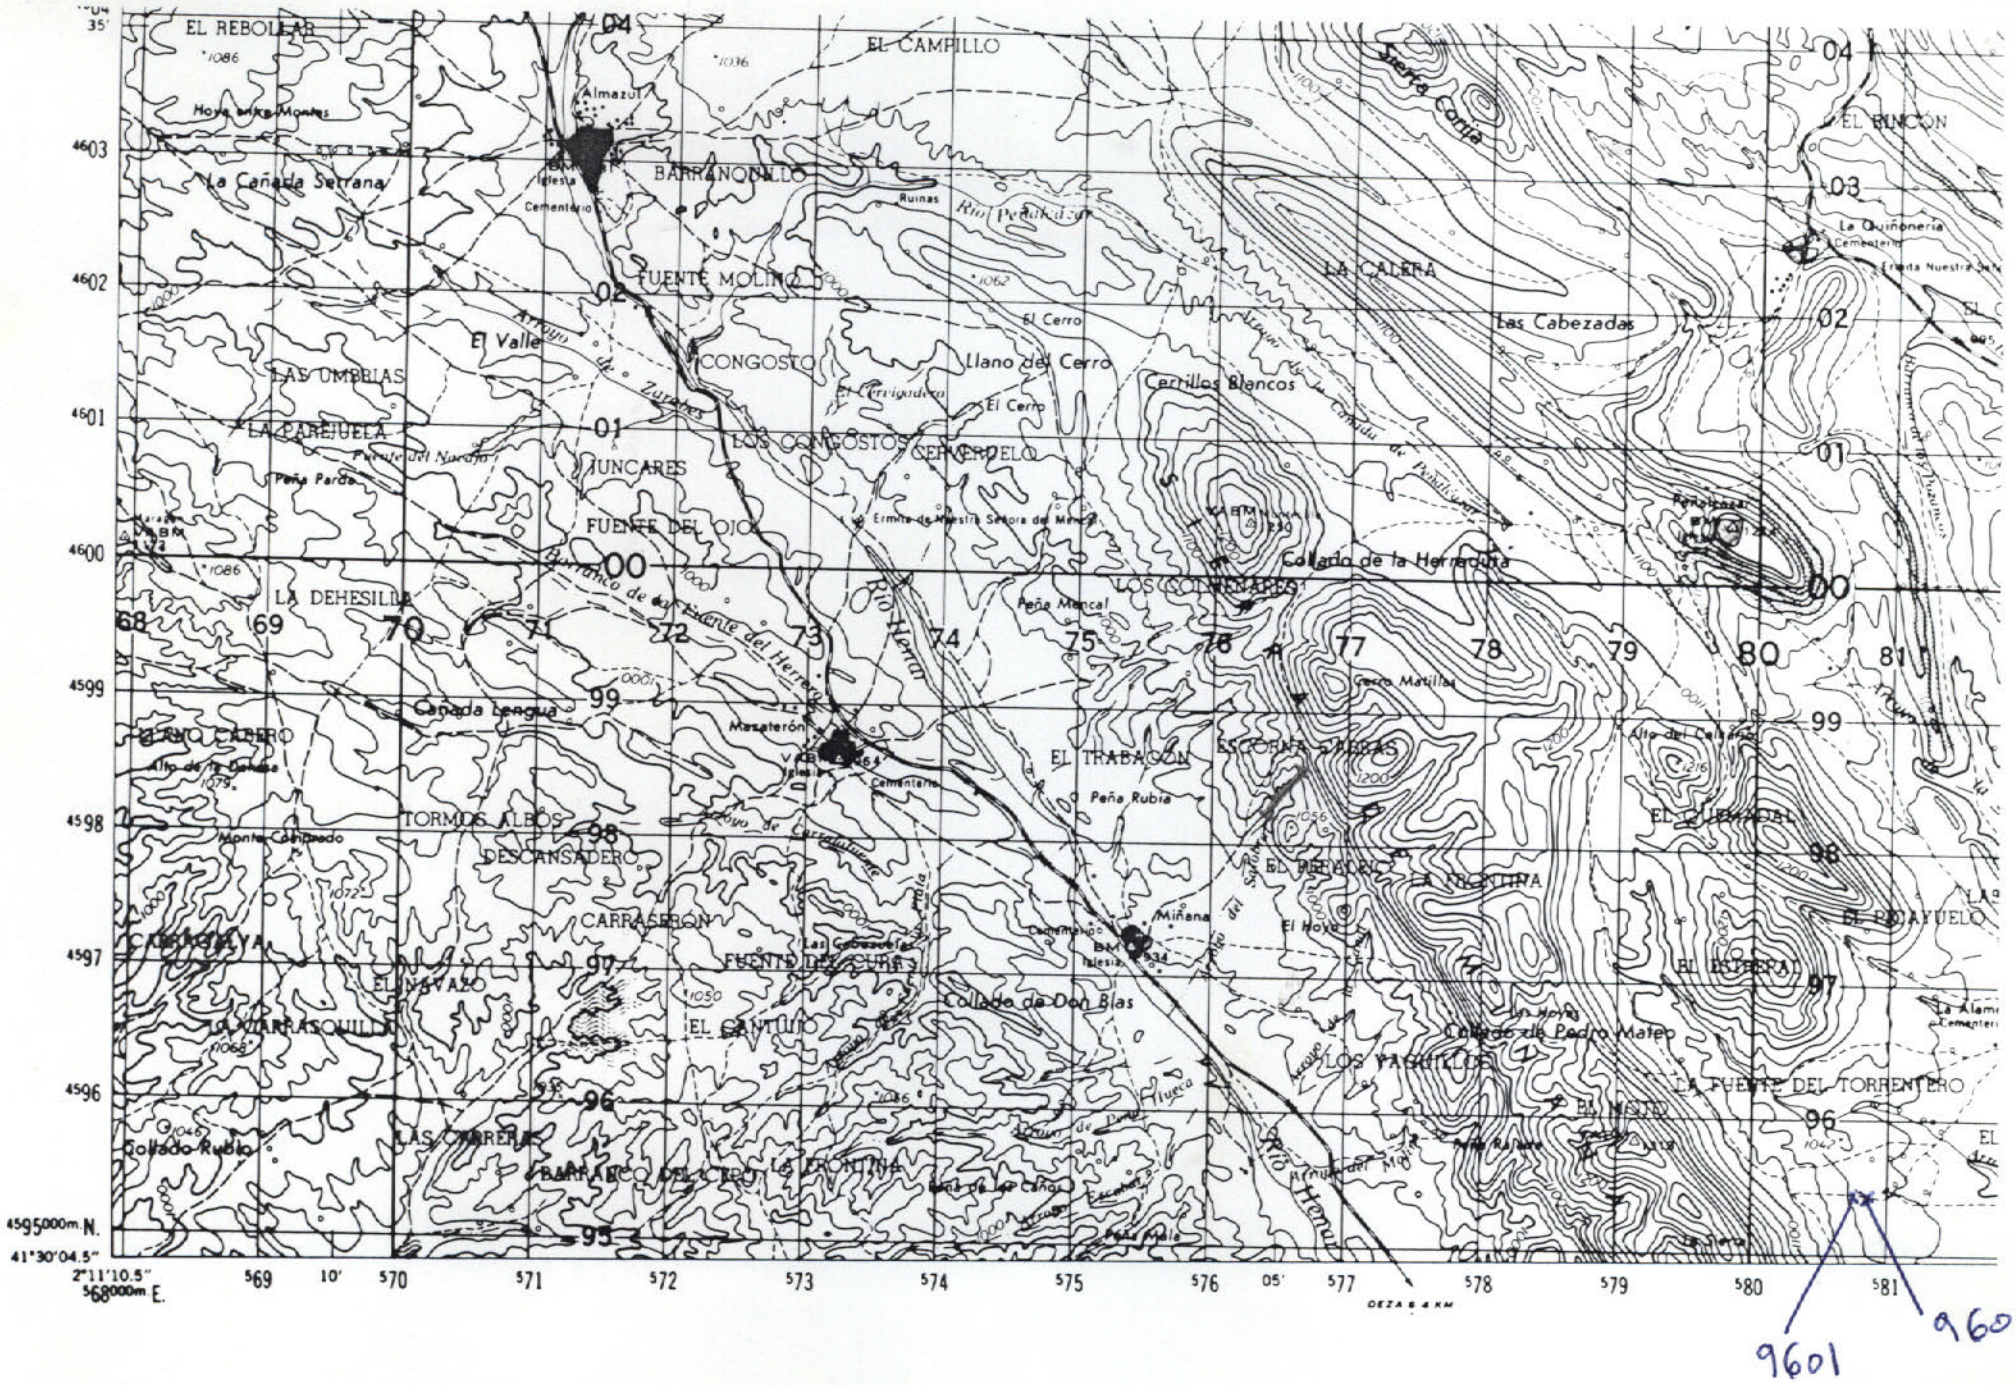

NUMERO DE LA HOJA 24-15 CUADRANTE 4 1 / 2

DATOS A RELLENAR POR EL IGME			DATOS A RELLE POR EL CONSU		DATOS A RELLENAR POR EL IGME			
Nº de la hoja 1:50.000	Cuadrante numero	Nº del documento	CONSULT	ESPECIAL QUE REALI LA ESTAC	Recibido	Ref. Control	Perforado	Verificado
2415	3		IT	DM				


DATOS A RELLENAR POR EL CONSULTOR

NUMERO DE LA ESTACION	Fotografia	MUESTRAS: Petro l.y M.	Macrop.	Micropal.	Sedimen.	Rayos X	Espectro. masas	C 14	Analisis quimico	Termico diferen.	Microso	Otros analisis
9601		1										
9602		1										

EL CONSULTOR DEBERA MARCAR SOBRE EL MAPA: LAS ESTACIONES CON SU NUMERO DE REFERENCIA (EN AZUL) Y LOS CORTES REALIZADOS SOBRE EL TERRENO (EN ROJO).
PARA UN CONTROL CORRECTO DE LA MARCHA DEL TRABAJO DE CAMPO EL CONSULTOR DEBERA ENVIAR ENTRE LOS DIAS 1 al 7 y 15 al 22 DE CADA MES ESTAS HOJAS AL INSTITUTO GEOLOGICO Y MINERO DE ESPAÑA. DIVISION DE GEOLOGIA. C/ RIOS ROSAS, 23 – MADRID - 3


Recibido I.G.M.E. el ..... Enviado el .....

El Supervisor El Consultor

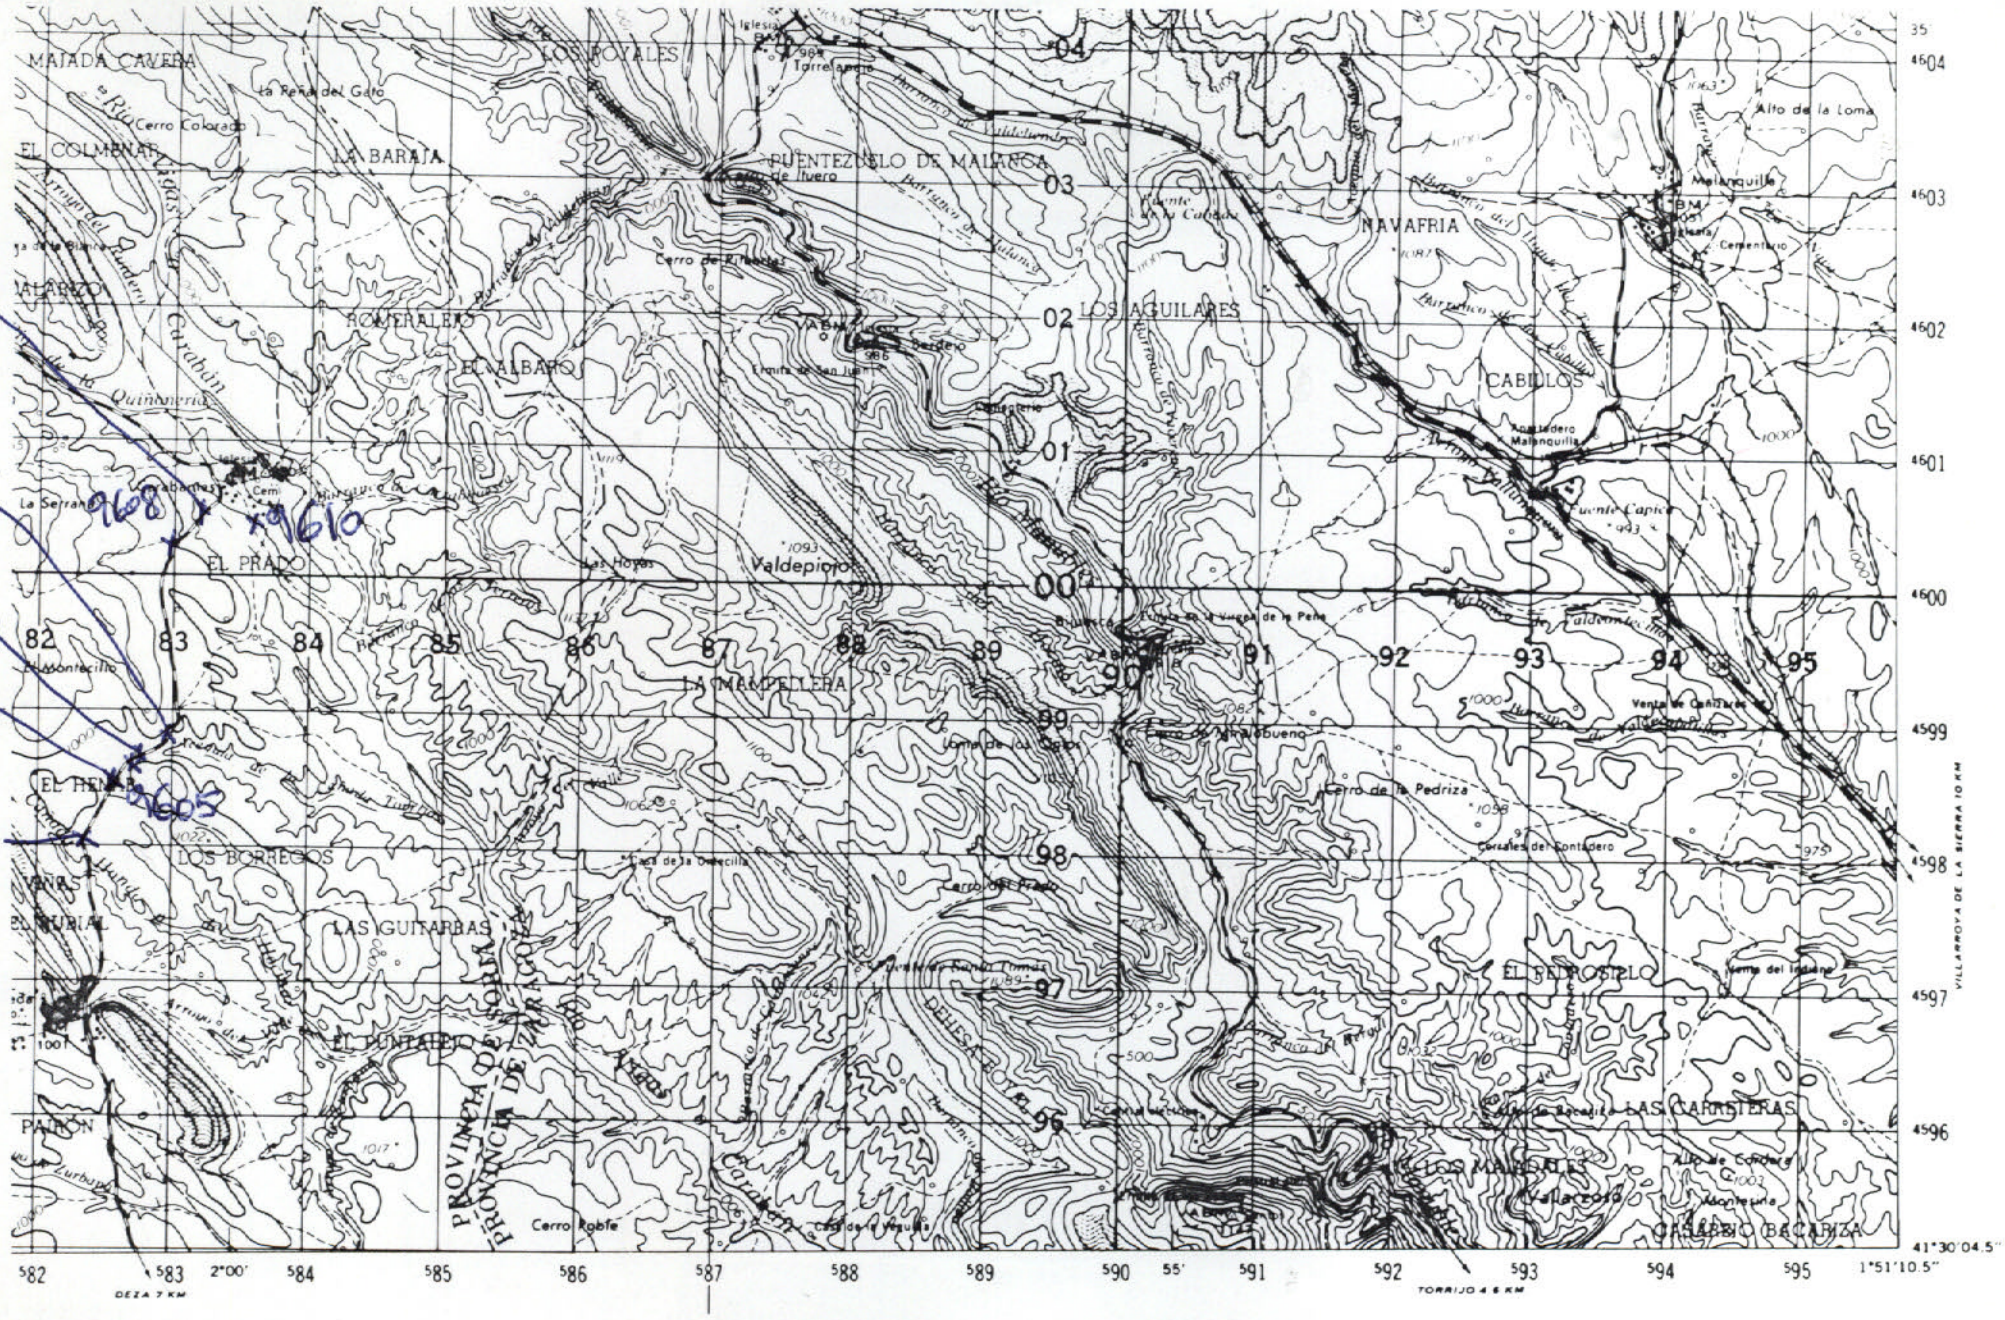
9609
9607
9608
9610
9606
9604
9605
9603
MAJADA CAVERA
LOS ROYALES
EL COLMENAR
LA BARAJA
PUENTEDELO DE MALANCA
NAVAFRIA
ROMERALEJO
EL ALBAPO
LOS AGUILARES
CABELLOS
EL PRADO
Valdepinojo
LA MADRELLERA
EL PEDROSILLO
LOS BORREGOS
LAS GUITARRAS
EL PUNTALEJO
PATRON
LOS MARMOLES
CHARCO BACARIZA
PROVINCIA DE ZAMORA
PROVINCIA DE SALAMANCA
DEHESA BOYAL
Cerro Roble
Cerro Colorado
Cerro de Pinedas
Alto de la Loma
Cerro de la Pedriza
Las Hoyas
Cerro de Prado
Cerro de Navalobuero
Cerro de Navalmoral
Cerro de Santa Tirma
Cerro de la Cabeza
Cerro de la Cabeza
Cerro de la Cabeza

)BIA

REFER TO THIS MAP AS:
SHEET 380
SERIES M781

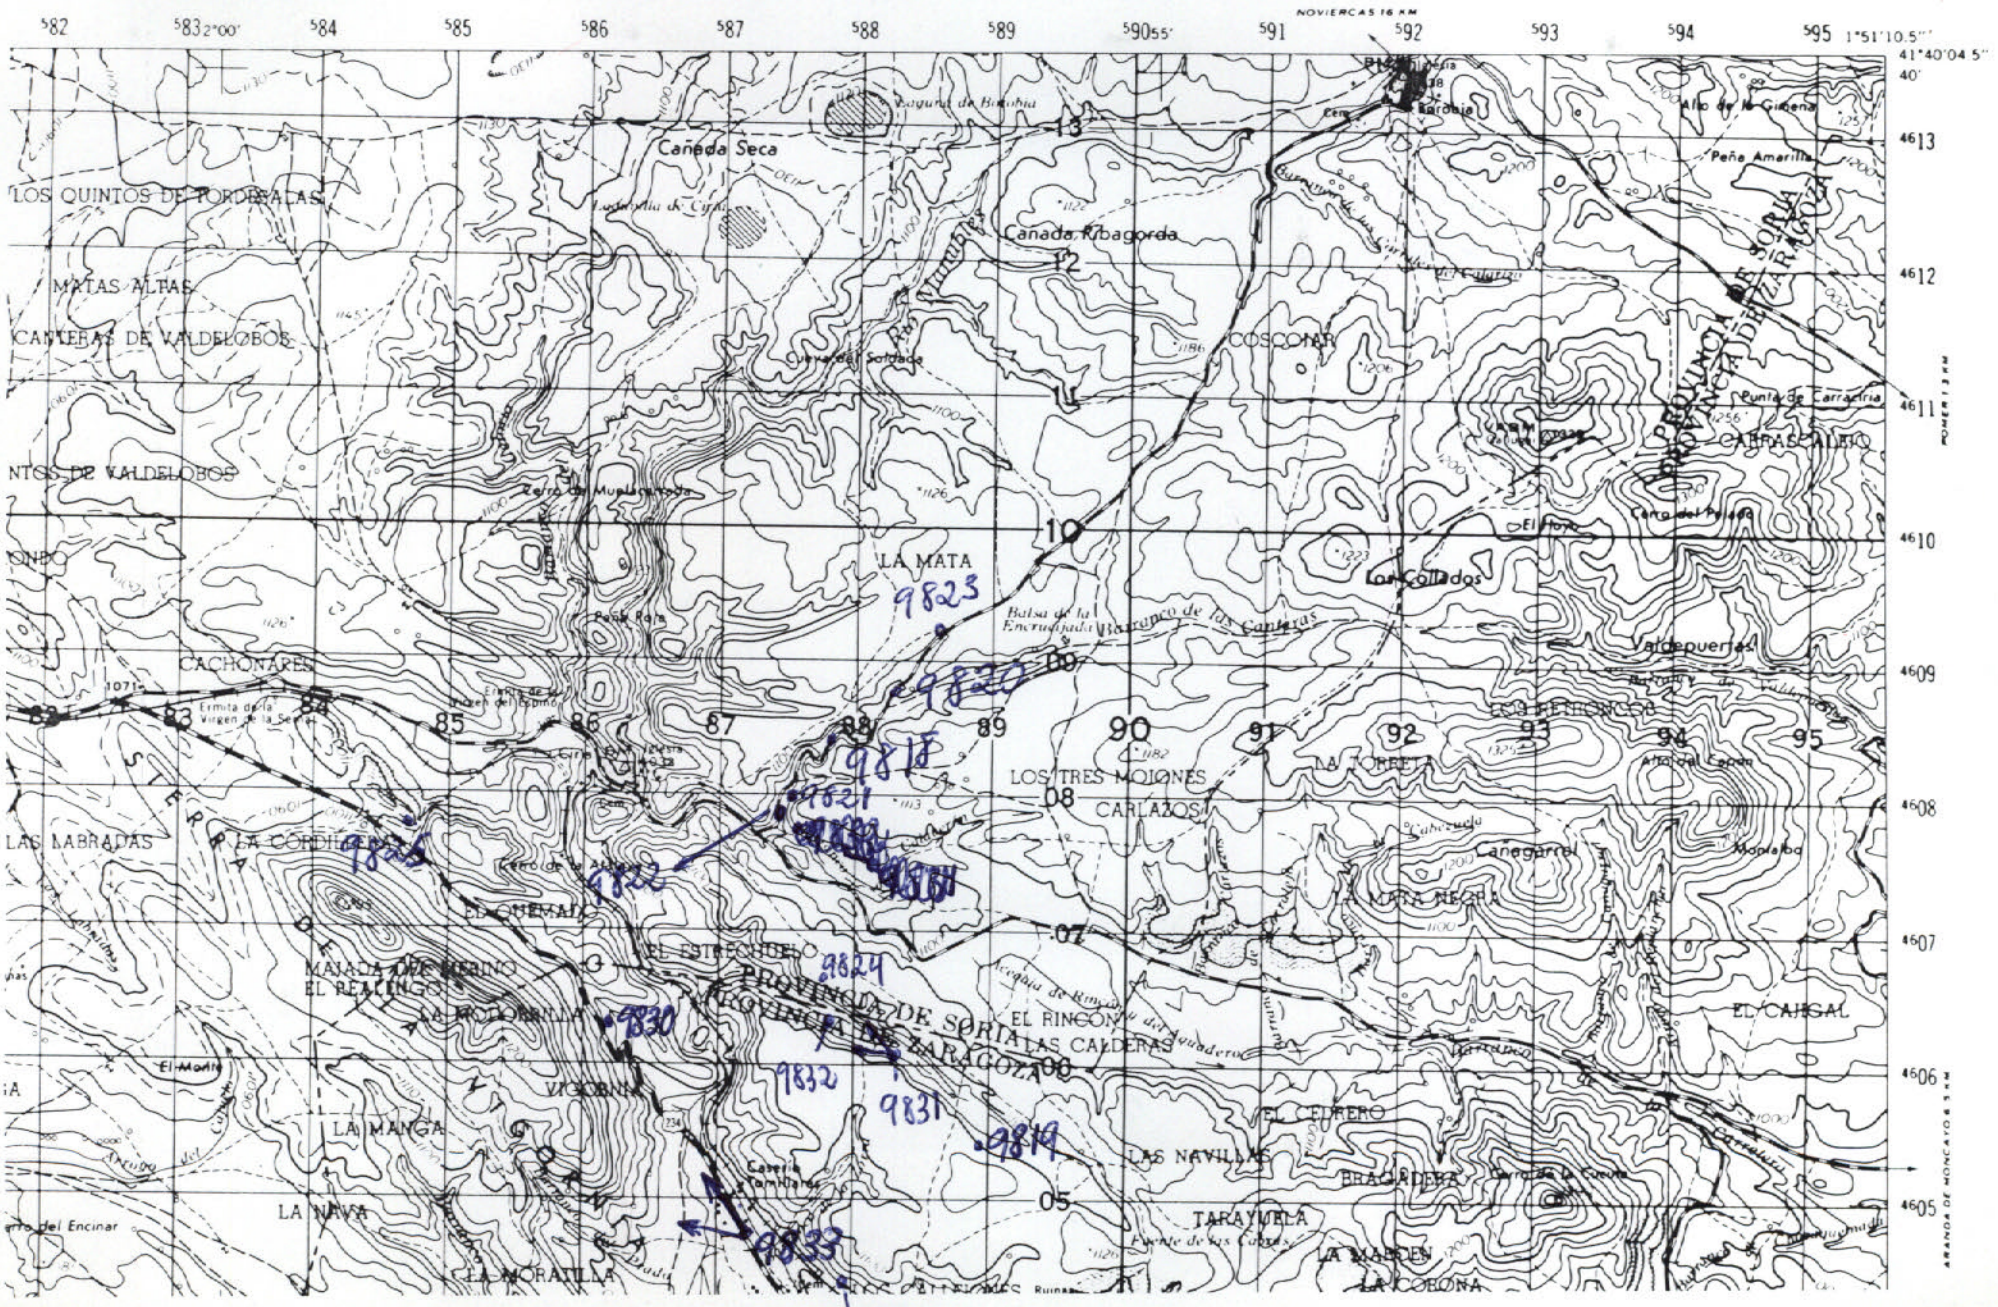

NUMERO DE LA HOJA 24-15 CUADRANTE 4 1 3 2

BORO BIS

DATOS A RELLENAR POR EL IGME			DATOS A RELLENAR POR EL CONSUL				DATOS A RELLENAR POR EL IGME			
Nº de la hoja 1:50.000	Cuadrante numero	Nº del documento	CONSULT	ESPECIAL	QUE REAL	LA ESTAC	Recibido	Ref. Control	Perforado	Verificado
24 15	1		A	D	O	N				

DATOS A RELLENAR POR EL CONSULTOR

NUMERO DE LA ESTACION	Fotografia	MUESTRAS												NUMERO DE LA ESTACION	Fotografia	MUESTRAS											
		Petro l.y M.	Macrop.	Micropal.	Sedimen.	Rayos X	Espectro. masas	C 14	Analisis quimico	Termico diferen.	Microso	Otros analisis				Petro l.y M.	Macrop.	Micropal.	Sedimen.	Rayos X	Espectro. masas	C 14	Analisis quimico	Termico diferen.	Microso	Otros analisis
9818	1																								
9819	1																								
9820	1																								
9821	1																								
9822	1																								
9823	1																								
9824	1																								
9825	1																								
9826	1																								
9827	1																								
9828	1																								
9829	1																								
9830	1																								
9831	1																								
9832	1																								
9833	1																								

BORO


EL CONSULTOR DEBERA MARCAR SOBRE EL MAPA LAS ESTACIONES CON SU NUMERO DE REFERENCIA (EN AZUL) Y LOS CORTES REALIZADOS SOBRE EL TERRENO (EN ROJO).
PARA UN CONTROL CORRECTO DE LA MARCHA DEL TRABAJO DE CAMPO EL CONSULTOR DEBERA ENVIAR ENTRE LOS DIAS 1 al 7 y 15 al 22 DE CADA MES ESTAS HOJAS AL INSTITUTO GEOLOGICO Y MINERO DE ESPAÑA. DIVISION DE GEOLOGIA. C/ RIOS ROSAS, 23 – MADRID 3

Recibido I.G.M.E. el ..... Enviado el .....

El Supervisor

El Consultor

D. Navarro

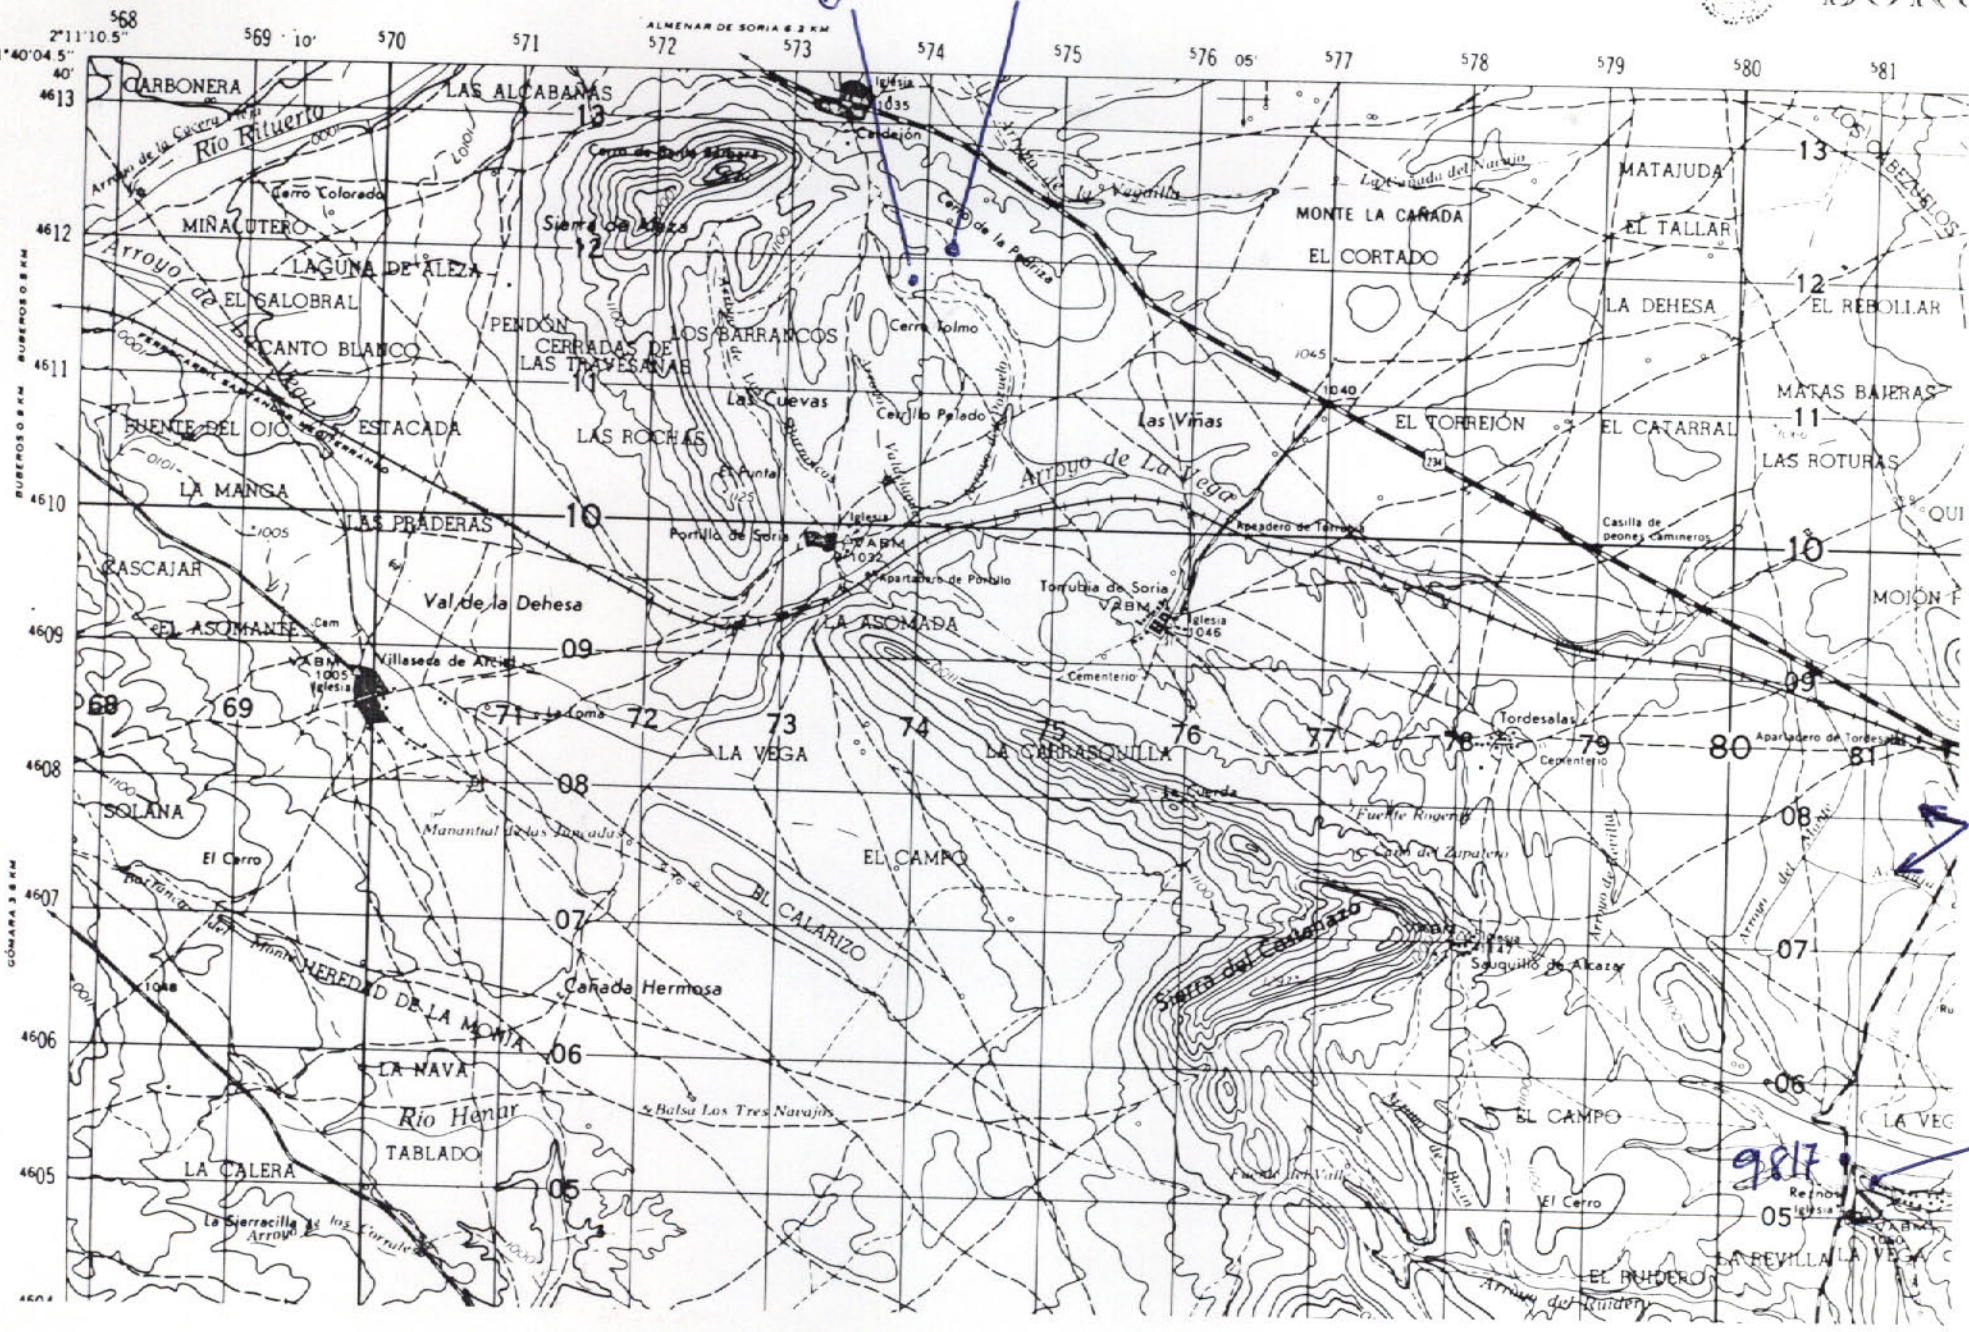

NUMERO DE LA HOJA 24-15 CUADRANTE 4 1 3 2

DATOS A RELLENAR POR EL IGME

Nº de la hoja 1:50.000	Cuadrante numero	Nº del documento
2415	Y	

DATOS A RELLENAR POR EL CONSULTOR

CONSULTOR	ESPECIAL QUE REALIZA LA ESTACION
AD	ON

DATOS A RELLENAR POR EL IGME

Recibido	Ref. Control	Perforado	Verificado

DATOS A RELLENAR POR EL CONSULTOR

NUMERO DE LA ESTACION	Fotografia	MUESTRAS: Petrol. y M.	Macrop.	Micropol.	Sedimen.	Rayos X	Espectro. masas	C 14	Analisis quimico	Termico diferen.	Microso	Otros analisis
98171												
98451												

DATOS A RELLENAR POR EL CONSULTOR

NUMERO DE LA ESTACION	Fotografia	MUESTRAS: Petrol. y M.	Macrop.	Micropol.	Sedimen.	Rayos X	Espectro. masas	C 14	Analisis quimico	Termico diferen.	Microso	Otros analisis

DATOS A RELLENAR POR EL CONSULTOR


NUMERO DE LA ESTACION	Fotografia	MUESTRAS: Petrol. y M.	Macrop.	Micropol.	Sedimen.	Rayos X	Espectro. masas	C 14	Analisis quimico	Termico diferen.	Microso	Otros analisis

EL CONSULTOR DEBERA MARCAR SOBRE EL MAPA LAS ESTACIONES CON SU NUMERO DE REFERENCIA (EN AZUL) Y LOS CORTES REALIZADOS SOBRE EL TERRENO (EN ROJO)

PARA UN CONTROL CORRECTO DE LA MARCHA DEL TRABAJO DE CAMPO EL CONSULTOR DEBERA ENVIAR ENTRE LOS DIAS 1 al 7 y 15 al 22 DE CADA MES ESTAS HOJAS AL INSTITUTO GEOLOGICO Y MINERO DE ESPAÑA. DIVISION DE GEOLOGIA. C/ RIOS ROSAS, 23 – MADRID 3

Recibido I.G.M.E. el ..... Enviado el .....

El Supervisor El Consultor

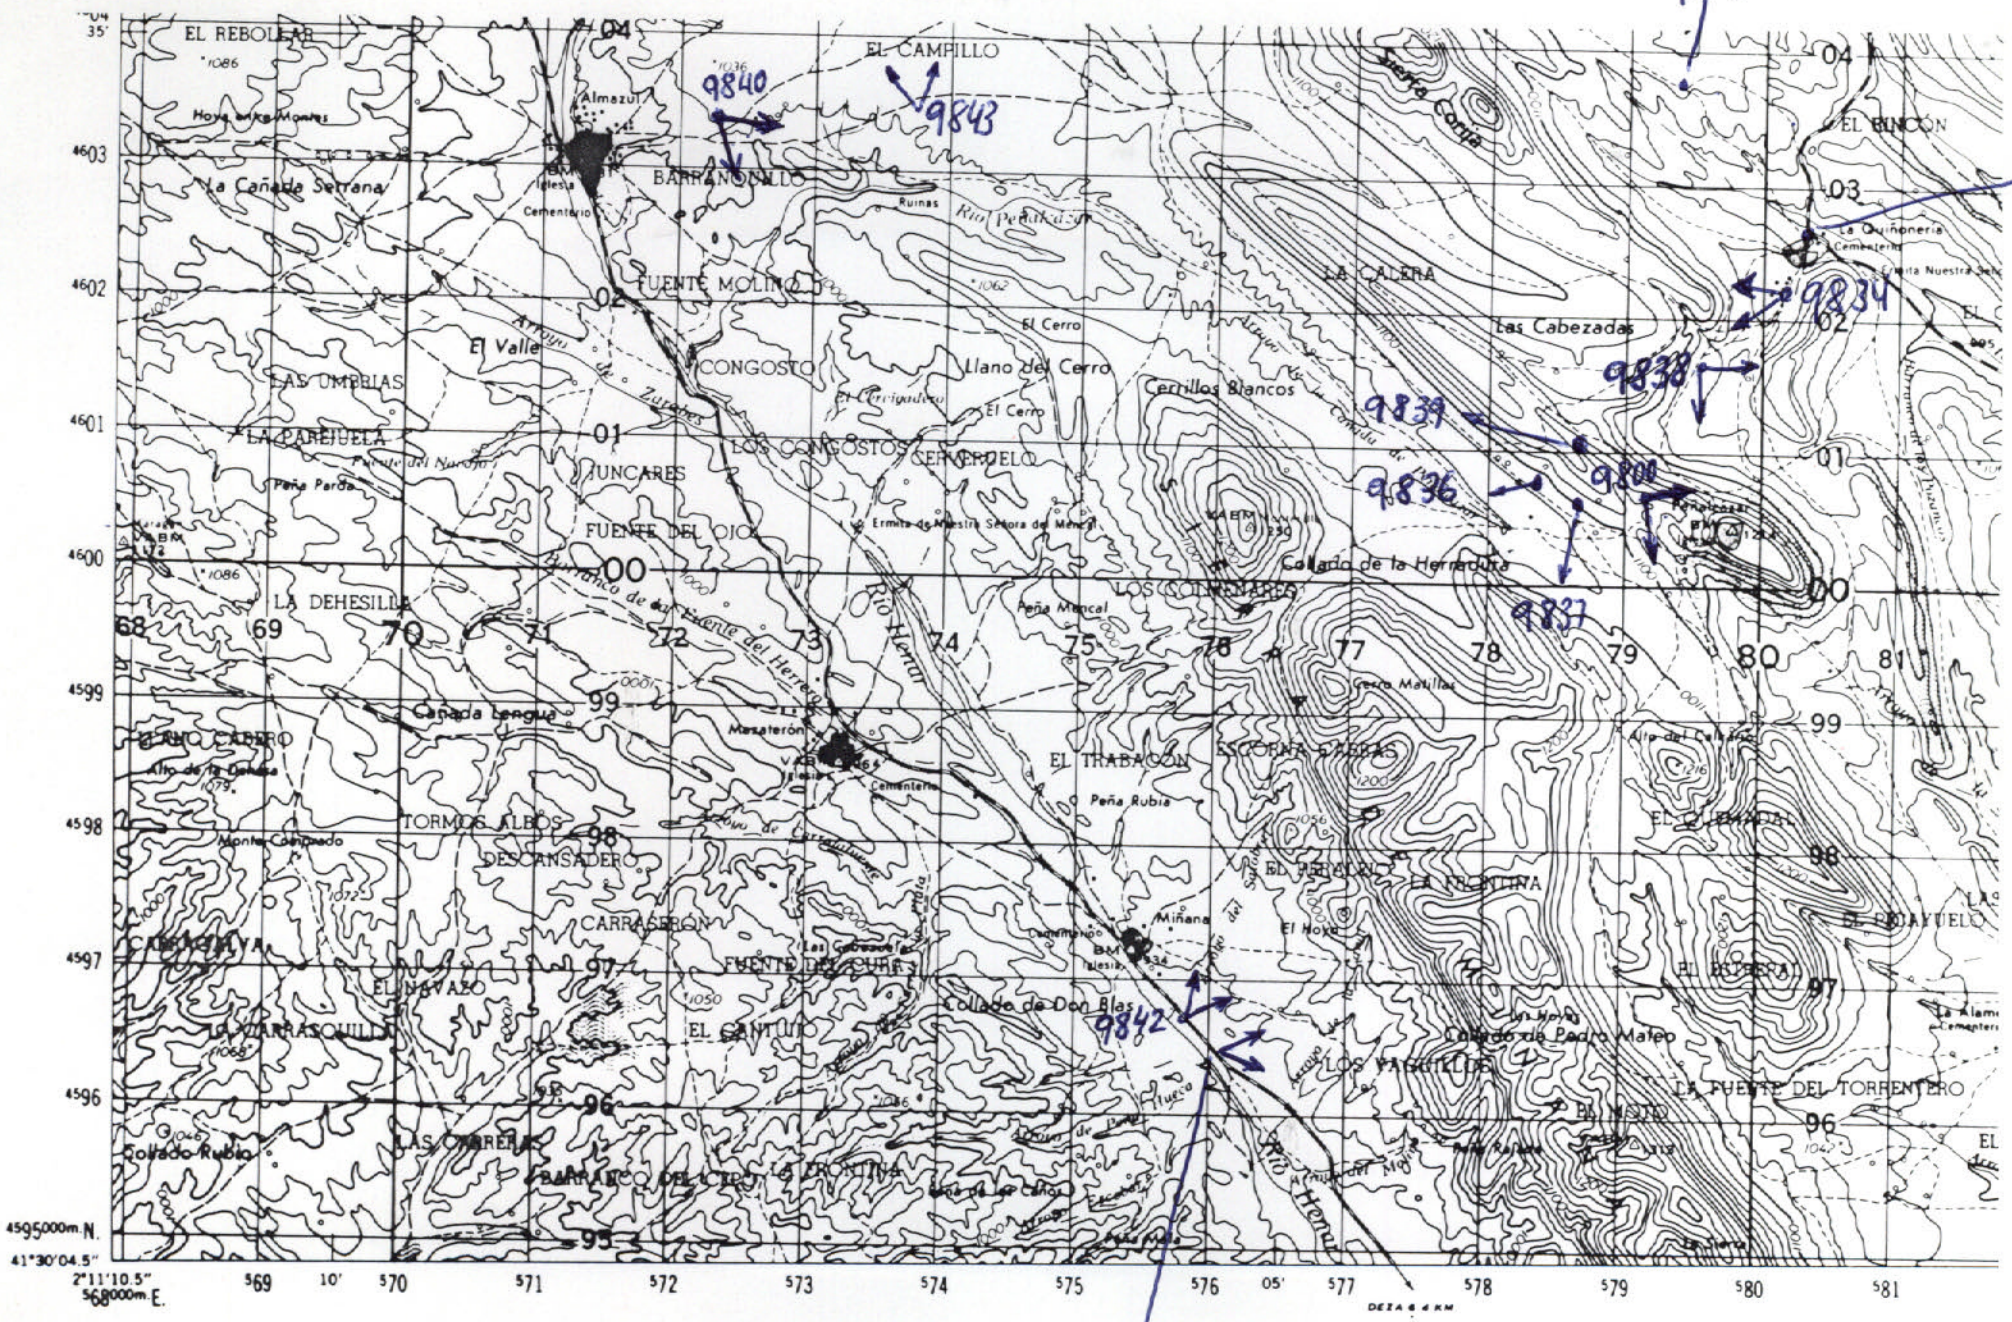

NUMERO DE LA HOJA 24-15 CUADRANTE 3

DATOS A RELLENAR POR EL IGME

Nº de la hoja 1:50.000	Cuadrante numero	Nº del documento
24/15	3	

DATOS A RELLENAR POR EL CONSULTOR

CONSULT	ESPECIAL	QUE REAL	LA ESTRU
A	D		N

DATOS A RELLENAR POR EL IGME

Recibido	Ref. Control	Perforado	Verificado


DATOS A RELLENAR POR EL CONSULTOR

NUMERO DE LA ESTACION	Fotografia	MUESTRAS: Petro l.y M.	Macrop.	Micropal.	Sedimen.	Rayos X	Espectro masas	C 14	Analisis quimico	Termico diferen.	Microso	Otros analisis
9800	1											
9812	1											
9814	1											
9834	1											
9836	1											
9837	1											
9838	1											
9835	1											
9840	1											
9841	1											
9842	1											
9843	1											

EL CONSULTOR DEBERA MARCAR SOBRE EL MAPA LAS ESTACIONES CON SU NUMERO DE REFERENCIA (EN AZUL) Y LOS CORTES REALIZADOS SOBRE EL TERRENO (EN ROJO).
PARA UN CONTROL CORRECTO DE LA MARCHA DEL TRABAJO DE CAMPO EL CONSULTOR DEBERA ENVIAR ENTRE LOS DIAS 1 al 7 y 15 al 22 DE CADA MES ESTAS HOJAS AL INSTITUTO GEOLOGICO Y MINERO DE ESPAÑA, DIVISION DE GEOLOGIA. C/ RIOS ROSAS, 23 – MADRID 3

Recibido I.G.M.E. el ..... Enviado el .....

El Supervisor El Consultor

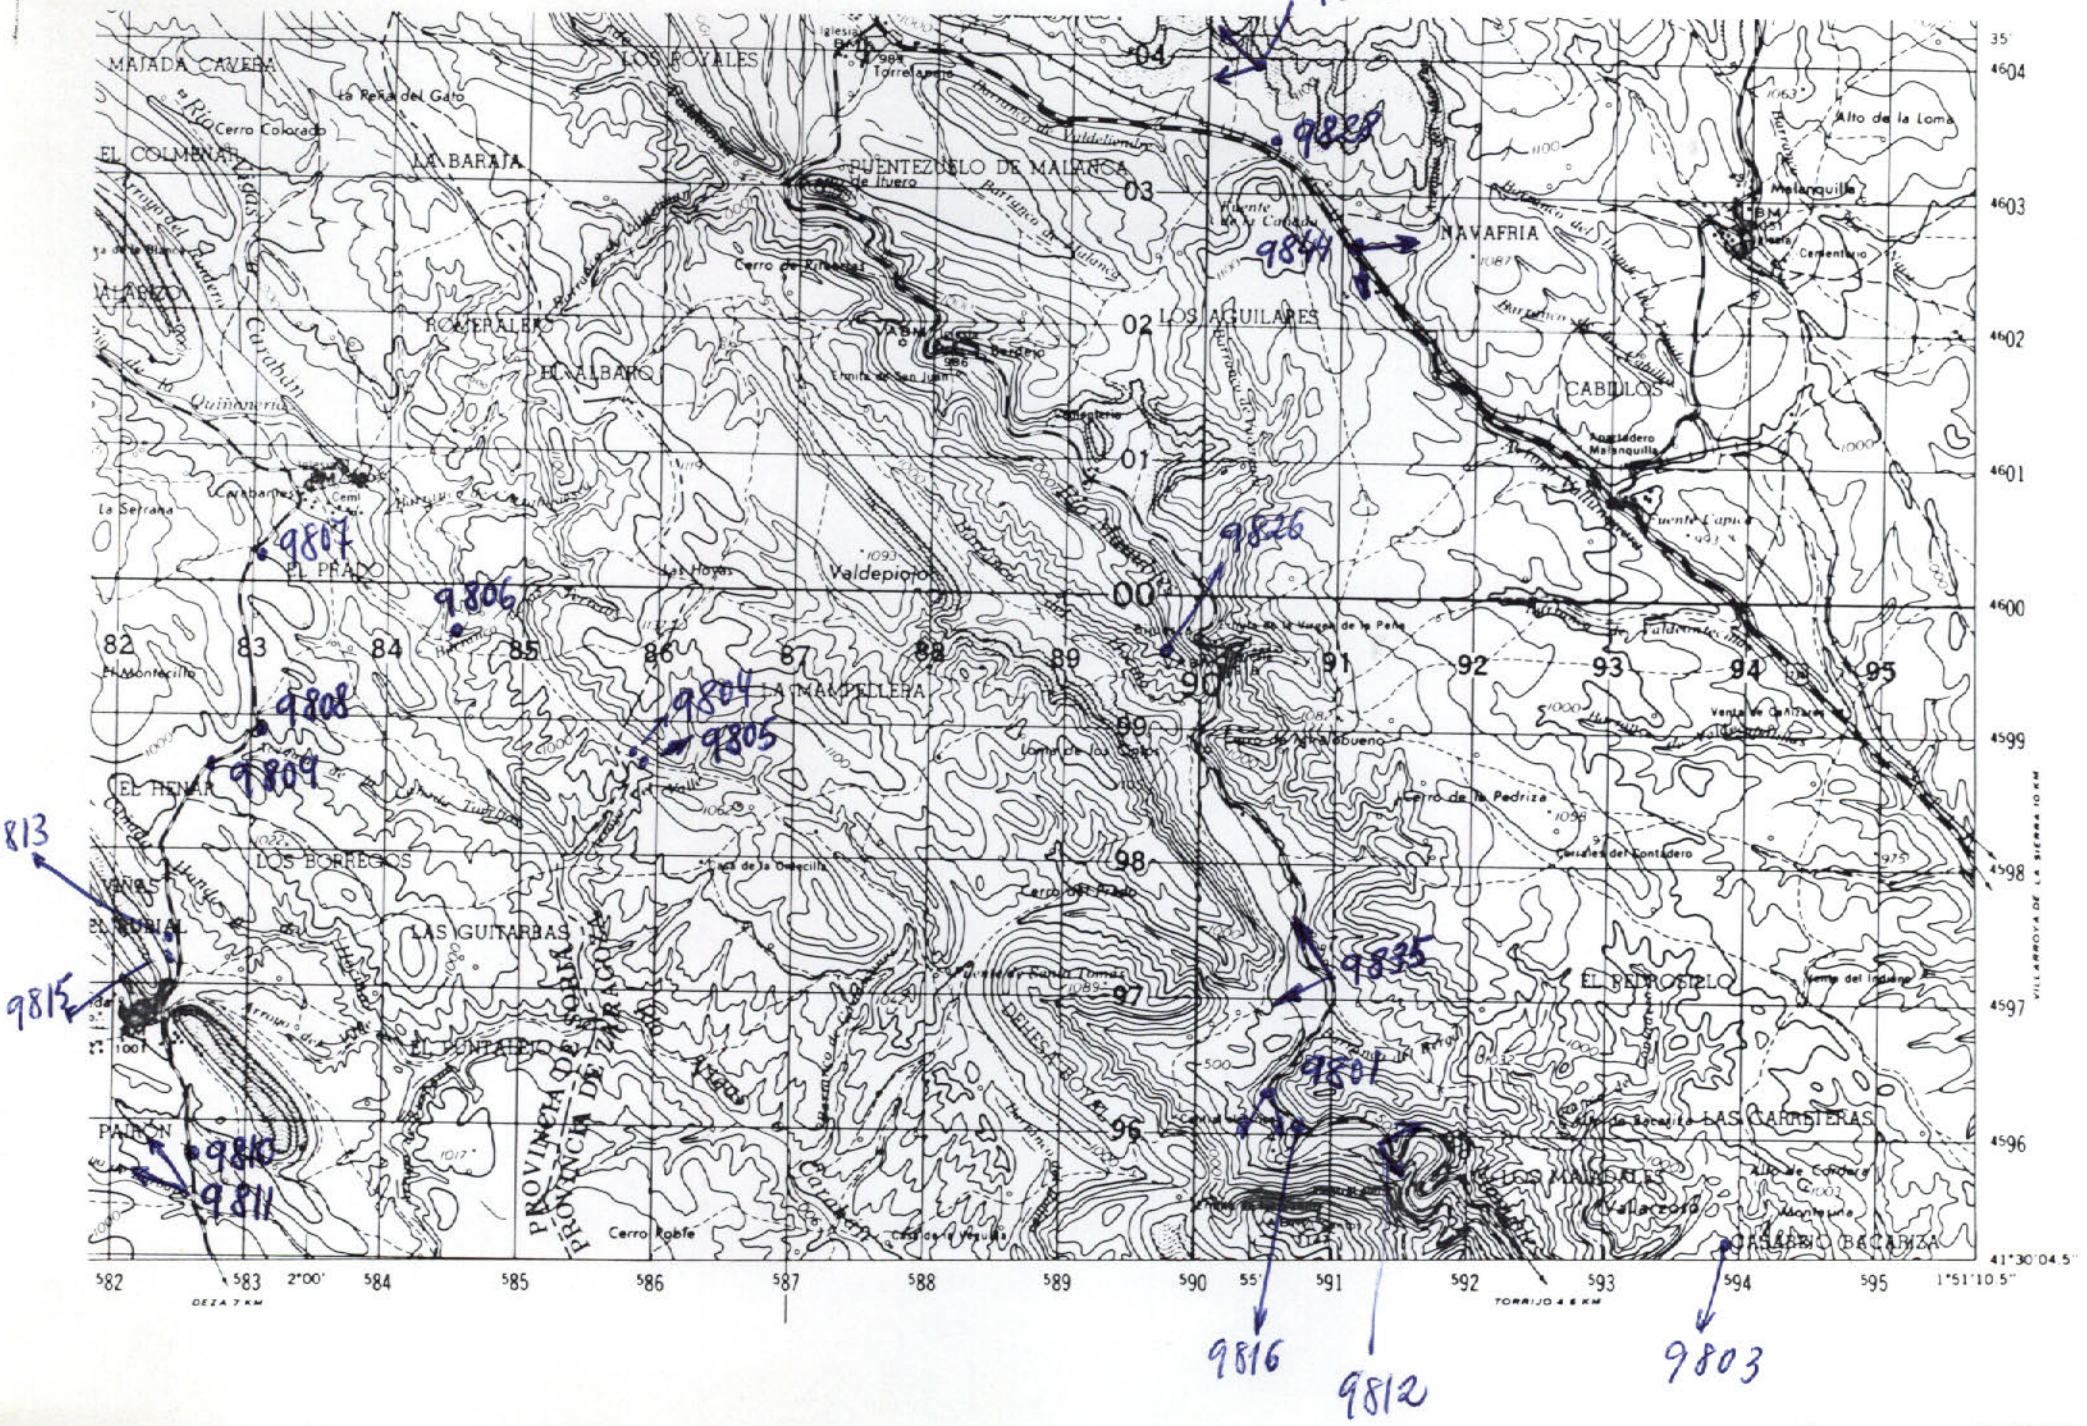

NUMERO DE LA HOJA 24-15 CUADRANTE 4 1 / 3 2

DATOS A RELLENAR POR EL IGME

Nº de la hoja 1:50.000	Cuadrante numero	Nº del documento
24152		

DATOS A RELLENAR POR EL CONSULTOR

CONSULTOR	ESPECIAL QUE REALIZA LA ESTACION
A	D D N

DATOS A RELLENAR POR EL IGME

Recibido	Ref. Control	Perforado	Verificado

DATOS A RELLENAR POR EL CONSULTOR

NUMERO DE LA ESTACION	Fotografia	MUESTRAS: Petro l.y M.	Macrop.	Micropal.	Sedimen.	Rayos X	Espectro. masas	C 14	Analisis quimico	Termico diferen.	Microso	Otros analisis
98011												
98041												
98051												
98061												
98071												
98081												
98091												
98101												
98111												
98131												
98151												
98261												
98271												
98281												
98351												
98441												

NUMERO DE LA ESTACION	Fotografia	MUESTRAS: Petro l.y M.	Macrop.	Micropal.	Sedimen.	Rayos X	Espectro. masas	C 14	Analisis quimico	Termico diferen.	Microso	Otros analisis
98021												
98031												
98161												

DATOS A RELLENAR POR EL CONSULTOR

NUMERO DE LA ESTACION	Fotografia	MUESTRAS: Petro l.y M.	Macrop.	Micropal.	Sedimen.	Rayos X	Espectro. masas	C 14	Analisis quimico	Termico diferen.	Microso	Otros analisis


EL CONSULTOR DEBERA MARCAR SOBRE EL MAPA LAS ESTACIONES CON SU NUMERO DE REFERENCIA (EN AZUL) Y LOS CORTES REALIZADOS SOBRE EL TERRENO (EN ROJO)

PARA UN CONTROL CORRECTO DE LA MARCHA DEL TRABAJO DE CAMPO EL CONSULTOR DEBERA ENVIAR ENTRE LOS DIAS 1 al 7 y 15 al 22 DE CADA MES ESTAS HOJAS AL INSTITUTO GEOLOGICO Y MINERO DE ESPAÑA. DIVISION DE GEOLOGIA. C/ RIOS ROSAS, 23 – MADRID - 3

Recibido I.G.M.E. el ..... Enviado el .....

El Supervisor

El Consultor

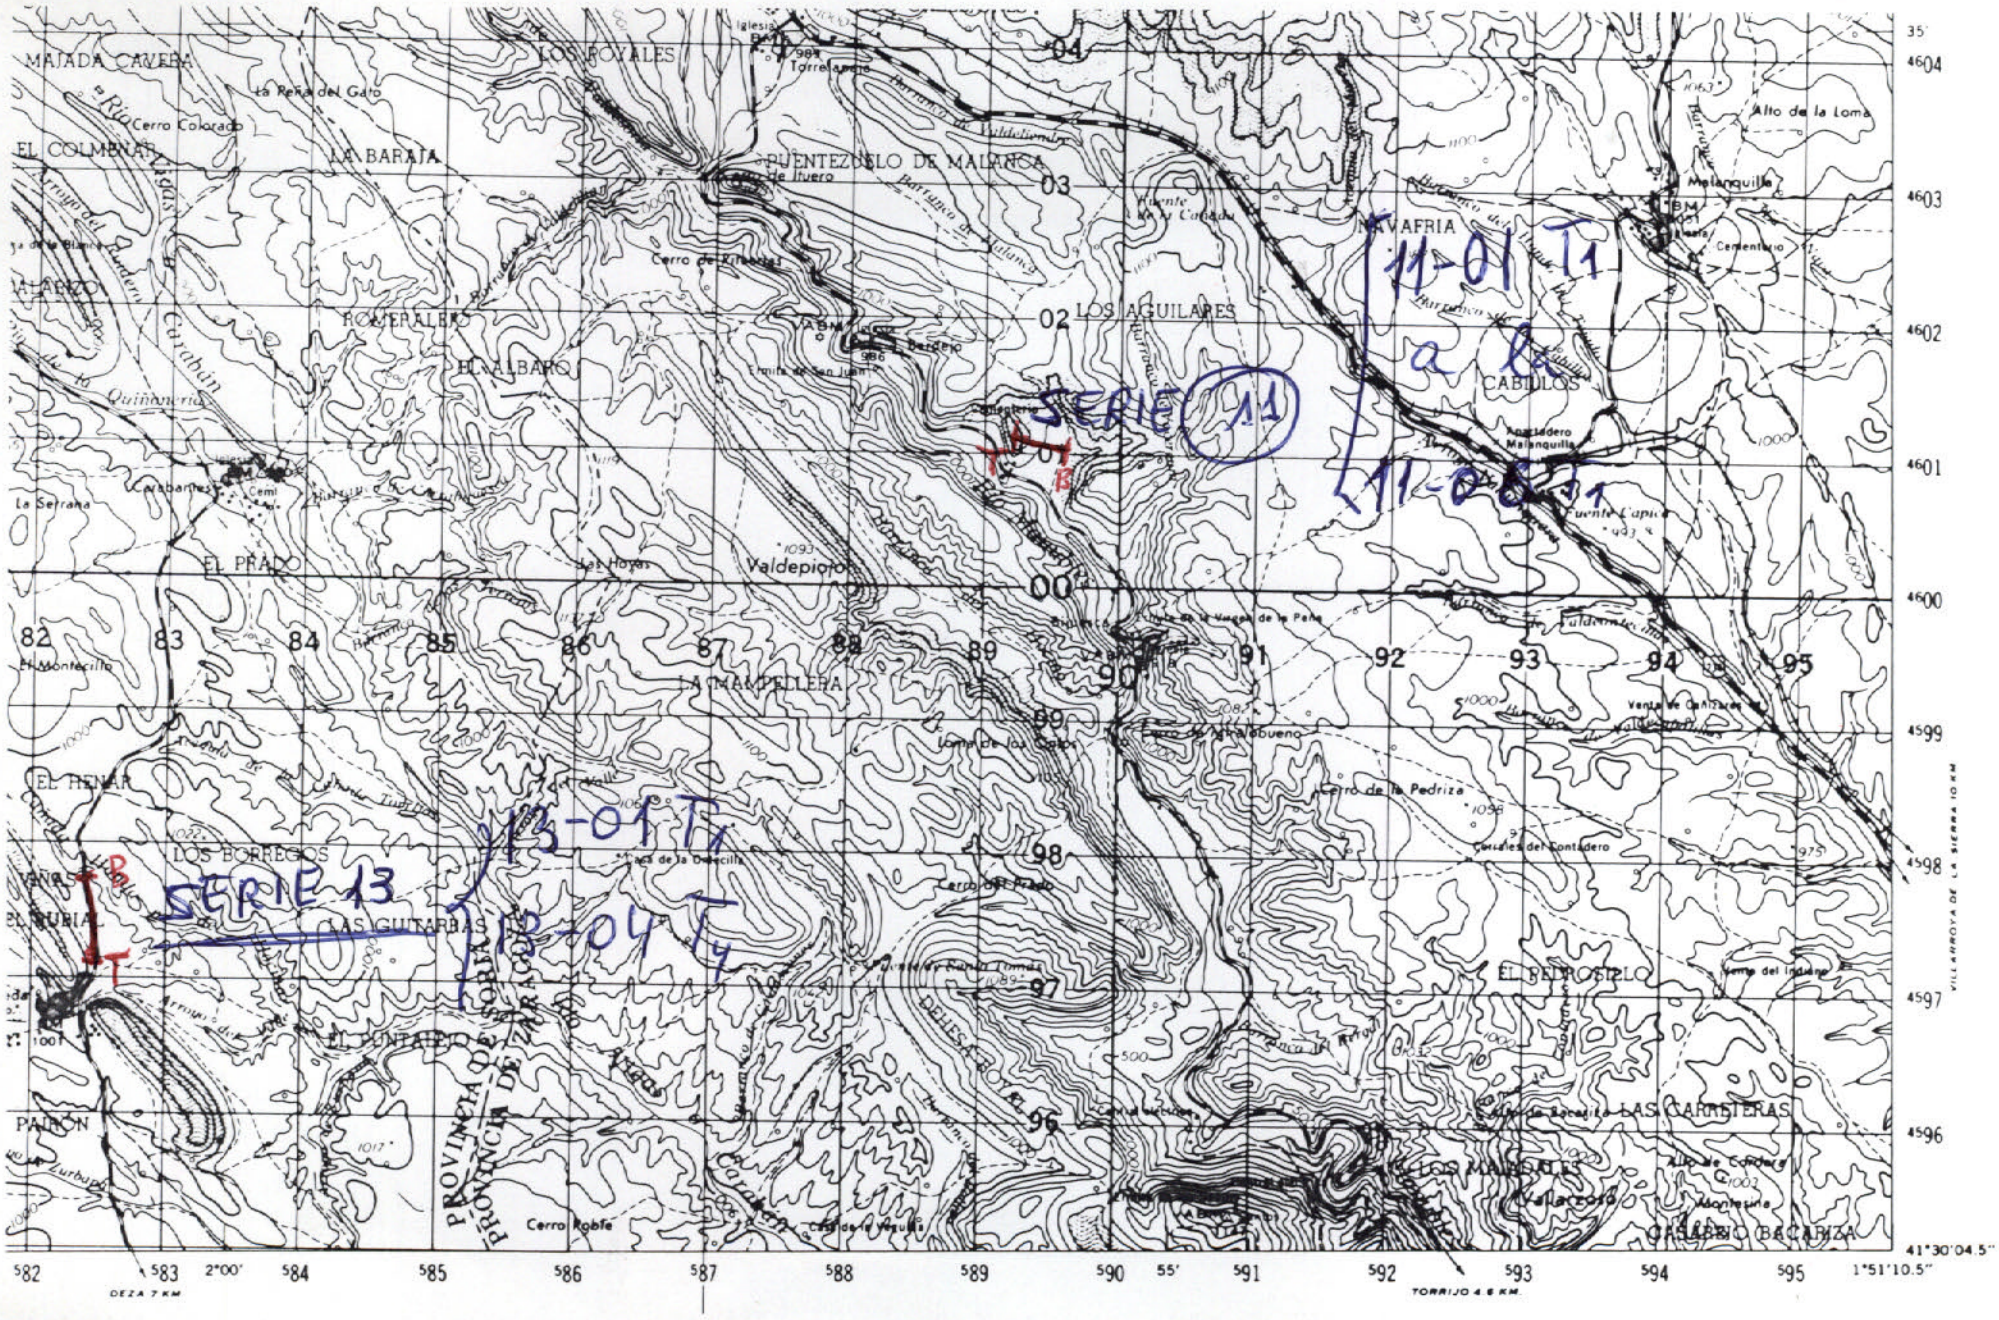

SERIES BUNT

NUMERO DE LA HOJA 24-15 CUADRANTE 4 1 / 3 2

DATOS A RELLENAR POR EL IGME			DATOS A RELLE POR EL CONSU			DATOS A RELLENAR POR EL IGME			
Nº de la hoja 1:50.000	Cuadrante numero	Nº del documento	CONSULT	ESPECIAL QUE REA	LA ESTAC	Recibido	Ref. Control	Perforado	Verificado
24 15	2		A	D	G				

DATOS A RELLENAR POR EL CONSULTOR

NUMERO DE LA ESTACION	Fotografia	MUESTRAS: Petro l.y M.	Macrop.	Micropal.	Sedimen.	Rayos X	Espectro. masas	C 14	Analisis quimico	Termico diferen.	Microso	Otros analisis
1101	T1				1	T1						
1102	T1				1							
1103	T1				1							
1104	T1				1							
1105	T1				1							
1106	T1				1							
1301	T1				1							
1302	T1				1							
1303	T1				1							
1304	T1				1							

→ SERIE 13 F / → SERIE 11

DATOS A RELLENAR POR EL CONSULTOR

NUMERO DE LA ESTACION	Fotografia	MUESTRAS: Petro l.y M.	Macrop.	Micropal.	Sedimen.	Rayos X	Espectro. masas	C 14	Analisis quimico	Termico diferen.	Microso	Otros analisis

DATOS A RELLENAR POR EL CONSULTOR

NUMERO DE LA ESTACION	Fotografia	MUESTRAS: Petro l.y M.	Macrop.	Micropal.	Sedimen.	Rayos X	Espectro. masas	C 14	Analisis quimico	Termico diferen.	Microso	Otros analisis

EL CONSULTOR DEBERA MARCAR SOBRE EL MAPA LAS ESTACIONES CON SU NUMERO DE REFERENCIA (EN AZUL) Y LOS CORTES REALIZADOS SOBRE EL TERRENO (EN ROJO).
PARA UN CONTROL CORRECTO DE LA MARCHA DEL TRABAJO DE CAMPO EL CONSULTOR DEBERA ENVIAR ENTRE LOS DIAS 1 al 7 y 15 al 22 DE CADA MES ESTAS HOJAS AL INSTITUTO GEOLOGICO Y MINERO DE ESPAÑA. DIVISION DE GEOLOGIA. C/ RIOS ROSAS, 23 – MADRID - 3

Recibido I.G.M.E. el ..... Enviado el 19/5/89


El Supervisor

El Consultor

D. Navarro

DBIA


REFER TO THIS MAP AS:
SHEET 380
SERIES M781

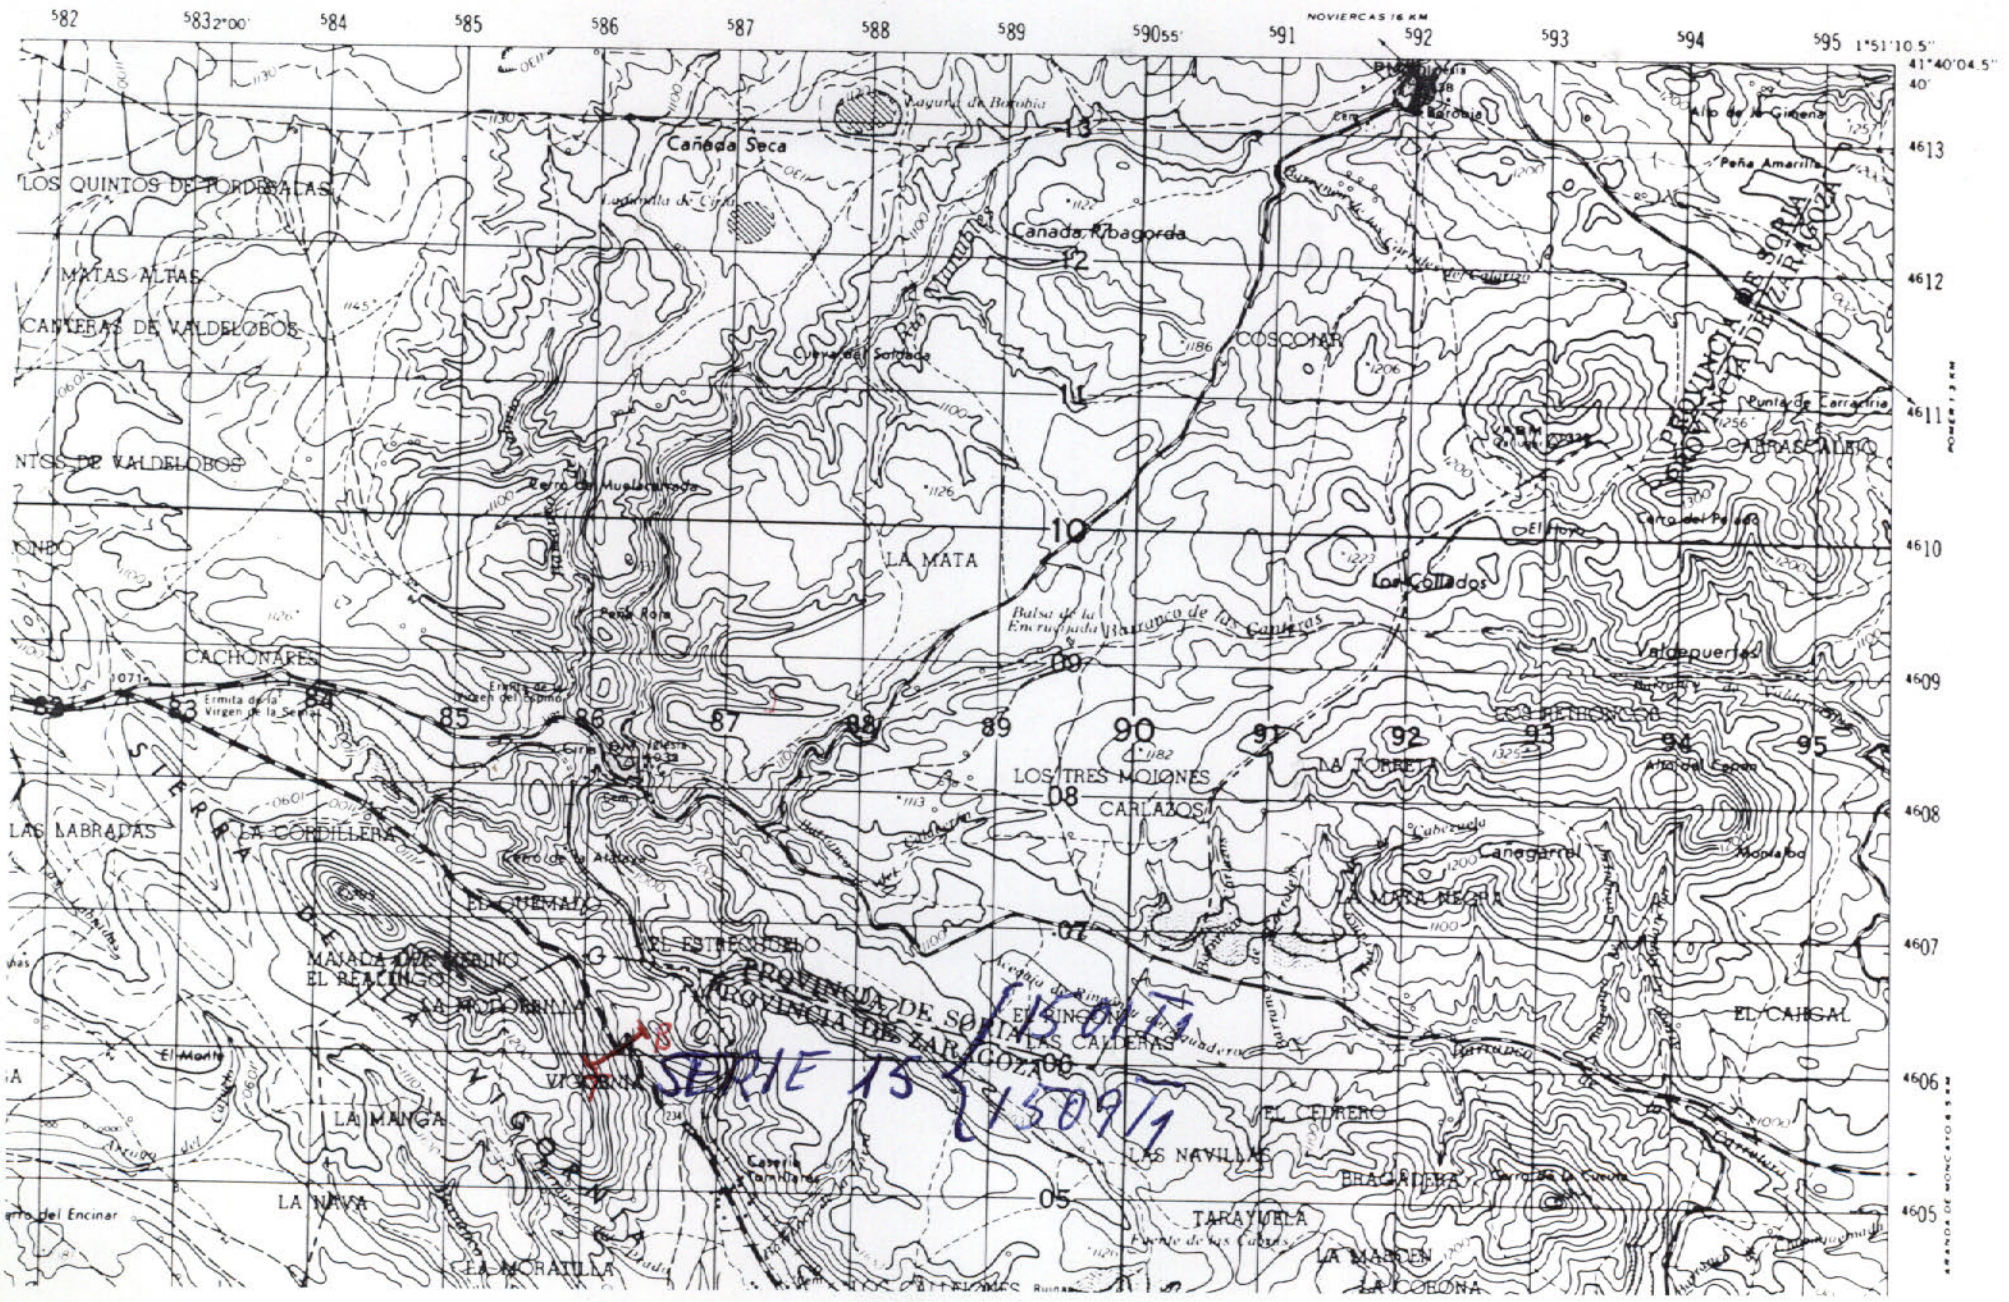
582
583
584
585
586
587
588
589
590
591
592
593
594
595
NOVIERCAS 16 KM
Cañada Seca
Cañada Ribagorda
LOS QUINTOS DE TORDEBALAS
MATAS ALTAS
CANTERAS DE VALDELOBOS
COSCONAR
LA MATA
CACHONARES
LOS TRES MOJONES
CARLAZOS
LA TORRETA
LAS LABRADAS
SIERRA DE LA CORDILLERA
EL QUEMADO
EL ESTRECHUELO
MAJADA DEL CERRINO
EL REACINGO
PROVINCIA DE SORIA
PROVINCIA DE ZARAGOZA
LA MANGA
LA NAVA
LAS NAVILLAS
TARAYUELA
EL CAÑAL
LA MORATILLA
Peña Amarilla
Barranco de las Canteras
Valdepuertas
Canagarral
Mojalba
Alto del Espino
Ermita de la Virgen de la Sierra
Fuente del Espino
Peña Roja
Barranco de la Atalaya
Fuente de los Caballos
Fuente de los Cabos
Cerro de la Horca
Cerro del Soldado
Cerro del Pelado
Cerro de Muelacorneja
Cerro de Torrearria
Laguna de Barahona
Laguna de Cigüela
Alto de la Cimiena
Barahona
Ermita de la Virgen de la Sierra
Fuente del Encinar
Arroyo de Rincón
Arroyo de Valdelobos
Arroyo de Valdepuertas
Arroyo de Valdelagua
Arroyo de Valdelaguna

)BIA

REFER TO THIS MAP AS:
SHEET 380
SERIES M781


Cañada Seca
Cañada Ribagorda
LOS QUINTOS DE TORDESILLAS
MATAS ALTAS
CANTERAS DE VALDELOBOS
COSCONAR
LA MATA
CACHONARES
LOS TRES MOJONES
CARLAZOS
LAS LABRADAS
LA CORDILLERA
LA TORRETA
LA MATA NEGRA
EL CAÑAL
LA MANGA
LA NAVA
LA MORATILLA
LAS NAVILLAS
TARAYUELA
EL CERRERO
EL RINCON
LAS CALDERAS
PROVINCIA DE SORIA
PROVINCIA DE ZARAGOZA
Los Collados
Valdepuertas
Peña Amarilla
Alto de la Cimera
Punta de Carrarria
CARRAS ALEJO
Alto del Espino
Cañegarral
Moralba
El Horno
Cerro de Mugalarenda
Ermita de la Virgen de la Sierra
Ermita de la Virgen del Espino
Laguna de Bonabia
Barranco de las Canteras
Cerro de la Atalaya
Cerro del Encinar
Casilla Tomillares
Arroyo del Quadrón
Arroyo del Cubo
Arroyo de Rincón
Arroyo de Valdelobos
Arroyo de Labradas
Arroyo de Valdepuertas
Arroyo de Valdelamata

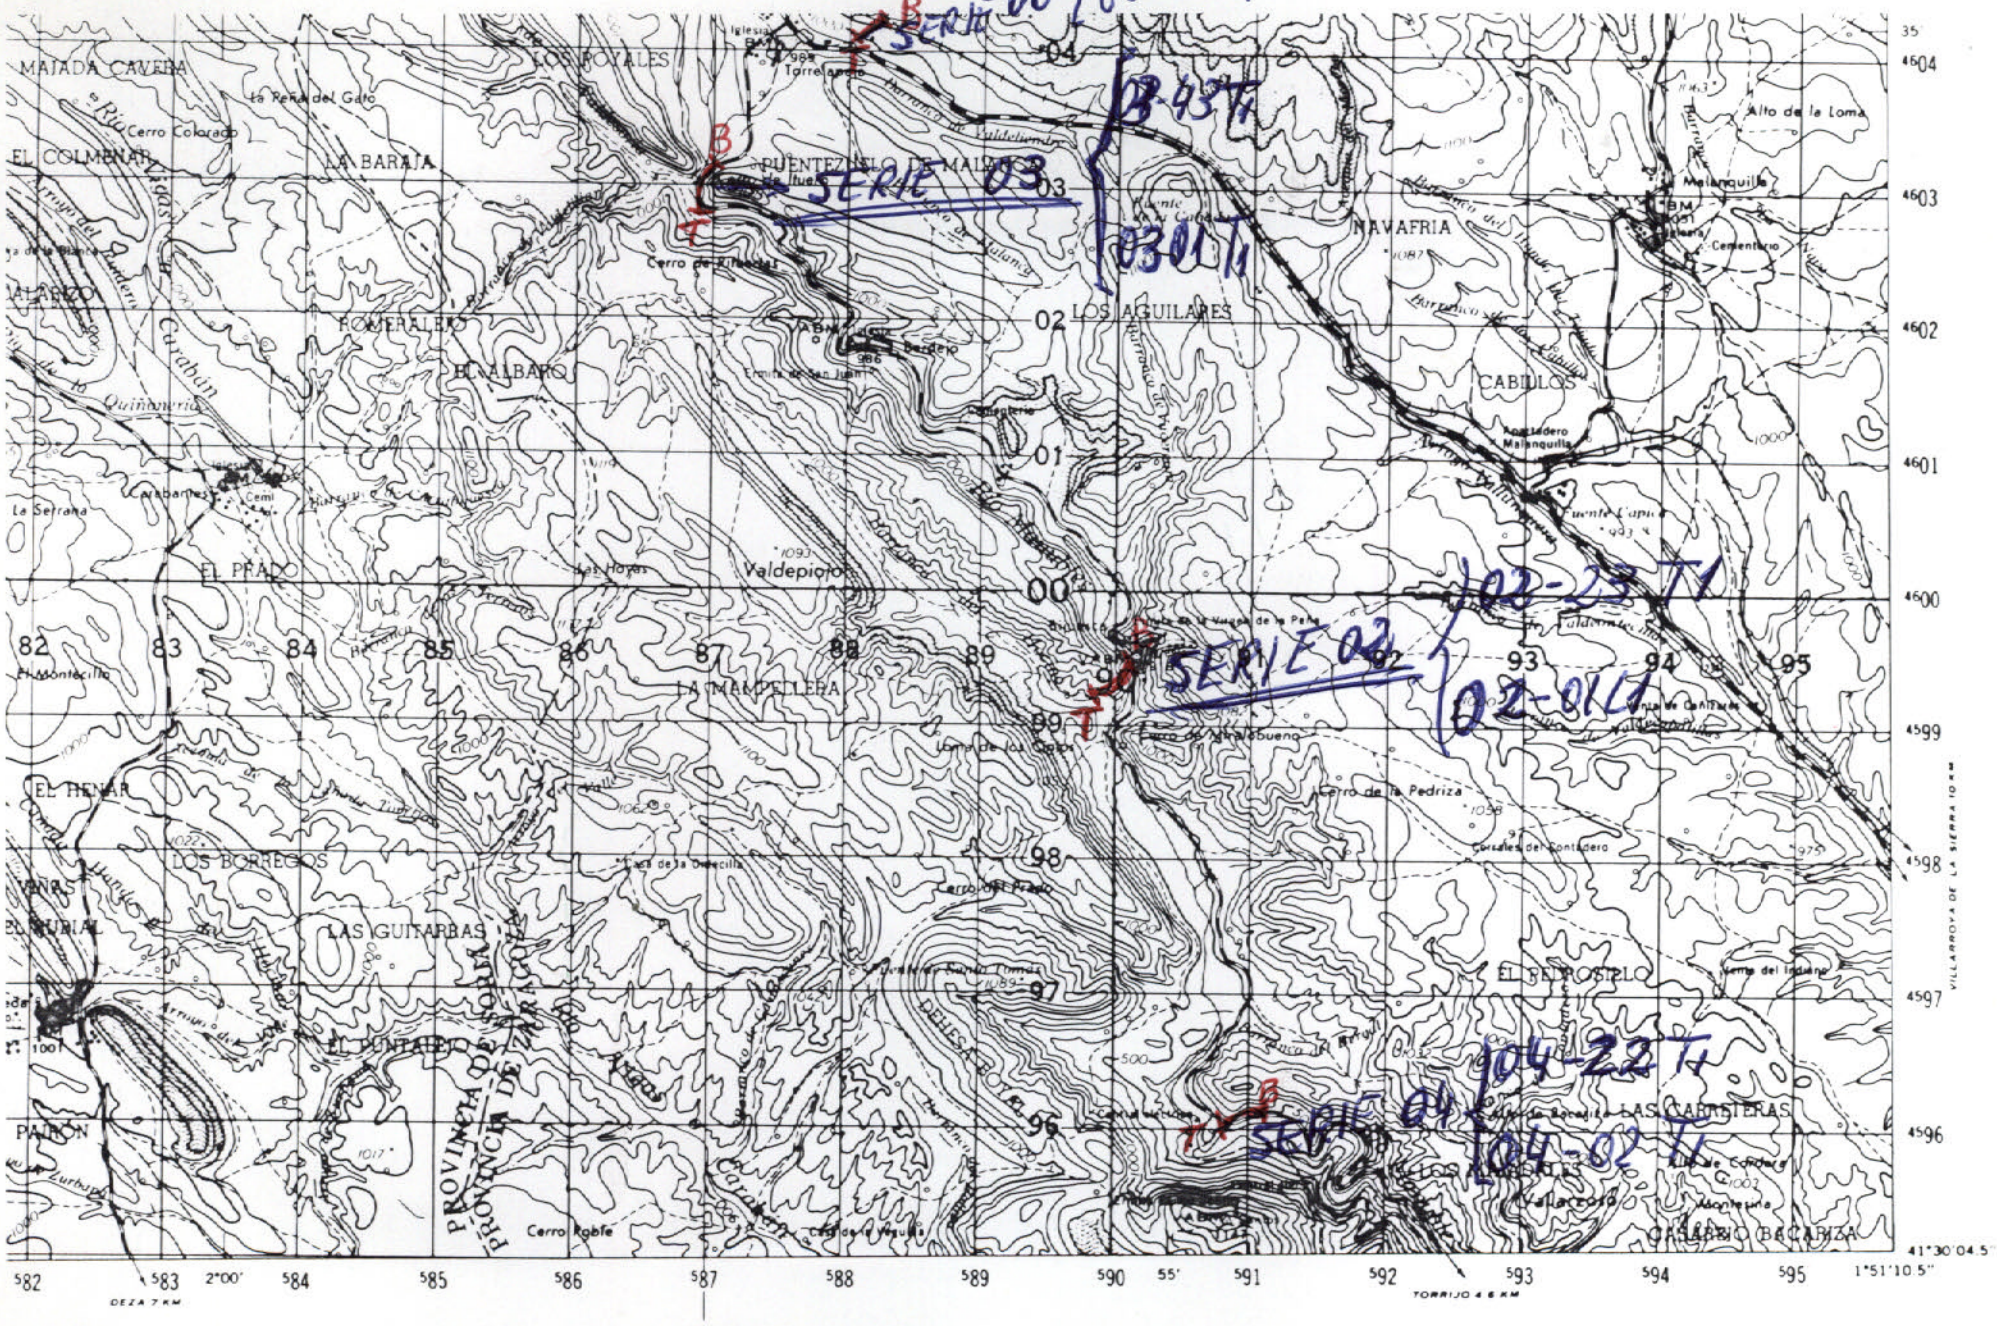

NUMERO DE LA HOJA 24 - 15 CUADRANTE 4 | 1 / 3 | 2

DATOS A RELLENAR POR EL IGME			DATOS A RELLENAR POR EL CONSULTOR		DATOS A RELLENAR POR EL IGME			
Nº de la hoja 1:50.000	Cuadrante número	Nº del documento	CONSULTOR	ESPECIAL QUE REALIZA LA ESTACION	Recibido	Ref. Control	Perforado	Verificado
2415	2		AD	MH				

DATOS A RELLENAR POR EL CONSULTOR

NUMERO DE LA ESTACION	Fotografía	MUESTRAS: Petro l.y M.	Macrop.	Micropal.	Sedimen.	Rayos X	Espectro masas	C 14	Análisis químico	Termico diferen.	Microso	Otros análisis
0301	L_1			1			↑					
0211	L_1			1								
0213	L_1			1								
0215	L_1			1			22					
0216	T_1											
0218	T_1			11								
0219	T_1			11								
0221	T_1			11								
0223	T_1			11			↓					

SERIE 02

NUMERO DE LA ESTACION	Fotografía	MUESTRAS: Petro l.y M.	Macrop.	Micropal.	Sedimen.	Rayos X	Espectro masas	C 14	Análisis químico	Termico diferen.	Microso	Otros análisis

DATOS A RELLENAR POR EL CONSULTOR

NUMERO DE LA ESTACION	Fotografía	MUESTRAS: Petro l.y M.	Macrop.	Micropal.	Sedimen.	Rayos X	Espectro masas	C 14	Análisis químico	Termico diferen.	Microso	Otros análisis
0301	T_1			1	1			↑				
0301	L_1			1								
0303	T_1			1	1							
0305	L_1			1								
0306	L_1			1								
0308	T_1			1	1							
0309	T_1			1	1							
0314	T_1			1	1							
0316	T_1			1	1							
0317	T_1			1	1							
0317	T_2			1	1							
0318	T_1			1	1							
0320	T_1			1	1							
0320	T_2			1	1							
0322	T_2			1	1							
0323	T_1			1	1							
0324	T_1			1	1							
0328	T_1			1	1							
0329	T_1			1	1							
0332	T_1			1	1							
0333	T_1			1	1							
0334	T_1			1	1			↓				

SERIE 03

NUMERO DE LA ESTACION	Fotografía	MUESTRAS: Petro l.y M.	Macrop.	Micropal.	Sedimen.	Rayos X	Espectro masas	C 14	Análisis químico	Termico diferen.	Microso	Otros análisis
0336	T_1			1	1			1				
0336	T_2			1	1							
0338	T_1			1	1							
0341	T_1			1	1							
0343	T_1			1	1							
0402	T_1			1	1			↑				
0404	T_1			1	1							
0406	T_1			1	1							
0413	T_1			1	1							
0415	T_1			1	1							
0420	T_1			1	1							
0421	T_1			1	1							
0422	T_1			1	1			↓				

SERIE 04


NUMERO DE LA ESTACION	Fotografía	MUESTRAS: Petro l.y M.	Macrop.	Micropal.	Sedimen.	Rayos X	Espectro masas	C 14	Análisis químico	Termico diferen.	Microso	Otros análisis
0601	L_1			1			↑					
0602	T_1			1	1							
0603	L_1			1								
0604	T_1			1	1			↓				

SERIE 06

EL CONSULTOR DEBERA MARCAR SOBRE EL MAPA LAS ESTACIONES CON SU NUMERO DE REFERENCIA (EN AZUL) Y LOS CORTES REALIZADOS SOBRE EL TERRENO (EN ROJO).
PARA UN CONTROL CORRECTO DE LA MARCHA DEL TRABAJO DE CAMPO EL CONSULTOR DEBERA ENVIAR ENTRE LOS DIAS 1 al 7 y 15 al 22 DE CADA MES ESTAS HOJAS AL INSTITUTO GEOLOGICO Y MINERO DE ESPAÑA. DIVISION DE GEOLOGIA. C/ RIOS ROSAS, 23 – MADRID - 3

Recibido I.G.M.E. el .....
El Supervisor

Enviado el 27/11/89
El Consultor

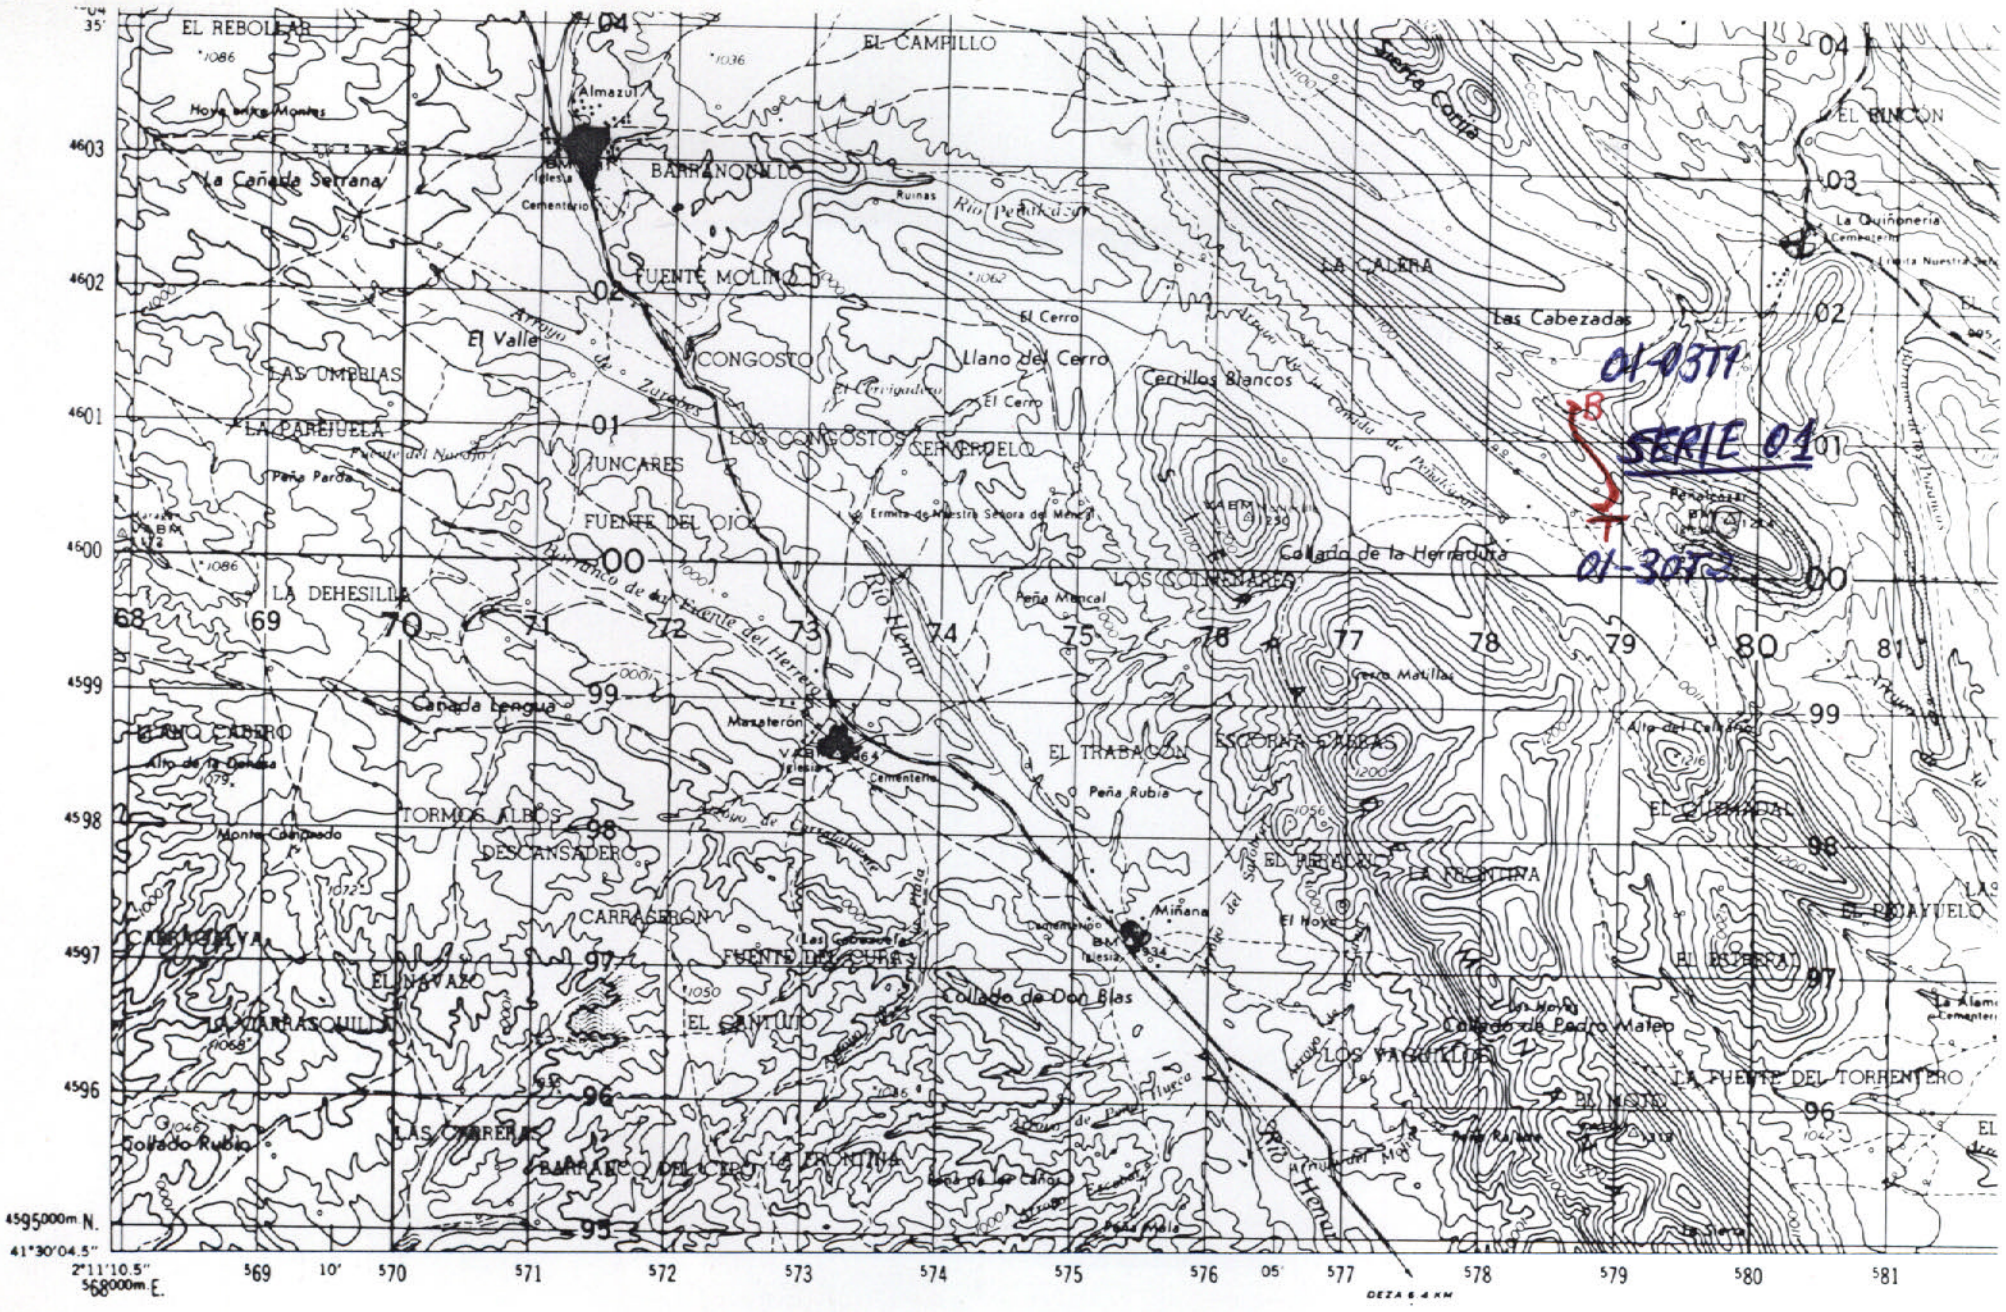

NUMERO DE LA HOJA 24-15 CUADRANTE 4 1 2 3

DATOS A RELLENAR POR EL IGME		
Nº de la hoja 1:50.000	Cuadrante numero	Nº del documento
24153		

DATOS A RELLENAR POR EL CONSULTOR		
CONSULTA	ESPECIAL QUE REALIZA LA ESTACION	
A	D	HH

DATOS A RELLENAR POR EL IGME			
Recibido	Ref. Control	Perforado	Verificado

DATOS A RELLENAR POR EL CONSULTOR

NUMERO DE LA ESTACION	Fotografia	MUESTRAS: Petro l.y M.	Macrop.	Micropal.	Sedimen.	Rayos X	Espectro. masas	C 14	Análisis químico	Termico diferen.	Microso	Otros analisis
0103	T1			1	1							
0105	L1			1								
0107	T1			1	1							
0109	T1			1	1							
0119	T1			1	1							
0120	T1			1	1							
0122	T1			1	1							
0123	T1			1	1							
0123	T2			1	1							
0124	T1			1	1							
0124	T2			1	1							
0125	L1			1								
0128	L1			1								
0130	T1			1	1							
0130	T2			1	1							

← SERIE 01

NUMERO DE LA ESTACION	Fotografia	MUESTRAS: Petro l.y M.	Macrop.	Micropal.	Sedimen.	Rayos X	Espectro. masas	C 14	Análisis químico	Termico diferen.	Microso	Otros analisis

DATOS A RELLENAR POR EL CONSULTOR

NUMERO DE LA ESTACION	Fotografia	MUESTRAS: Petro l.y M.	Macrop.	Micropal.	Sedimen.	Rayos X	Espectro. masas	C 14	Análisis químico	Termico diferen.	Microso	Otros analisis

EL CONSULTOR DEBERA MARCAR SOBRE EL MAPA LAS ESTACIONES CON SU NUMERO DE REFERENCIA (EN AZUL) Y LOS CORTES REALIZADOS SOBRE EL TERRENO (EN ROJO).

PARA UN CONTROL CORRECTO DE LA MARCHA DEL TRABAJO DE CAMPO EL CONSULTOR DEBERA ENVIAR ENTRE LOS DIAS 1 al 7 y 15 al 22 DE CADA MES ESTAS HOJAS AL INSTITUTO GEOLOGICO Y MINERO DE ESPAÑA. DIVISION DE GEOLOGIA. C/ RIOS ROSAS, 23. – MADRID-3


Recibido I.G.M.E. el ..... Enviado el 27/II/89

El Supervisor

El Consultor

D. Warams

BORD

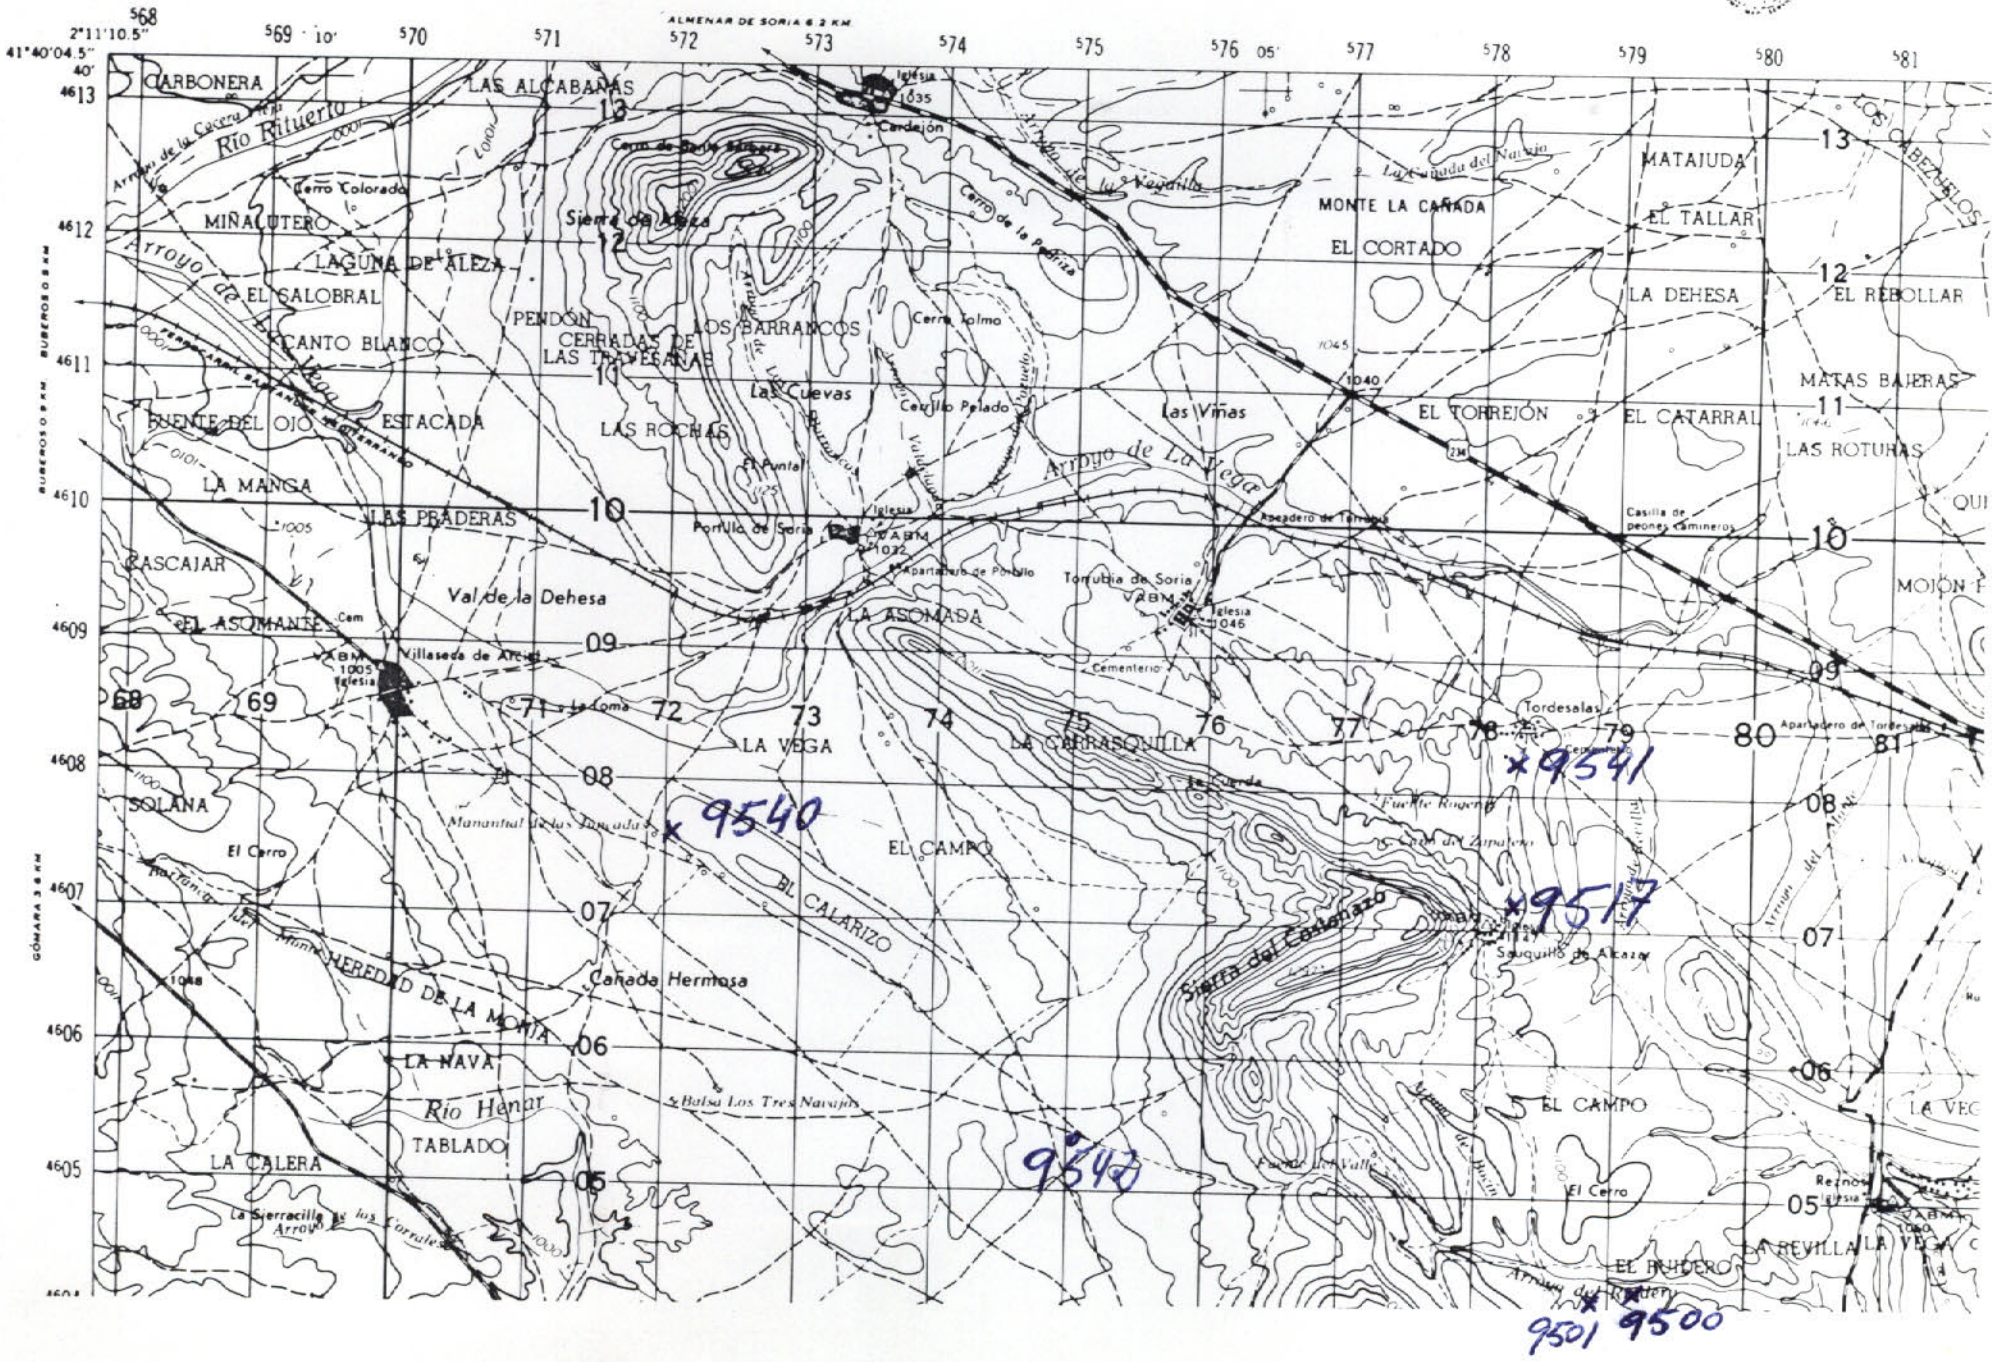

NUMERO DE LA HOJA 24-15 CUADRANTE 4 | 1 | 3 | 2

DATOS A RELLENAR POR EL IGME			DATOS A RELLENAR POR EL CONSUL				DATOS A RELLENAR POR EL IGME			
Nº de la hoja 1:50.000	Cuadrante numero	Nº del documento	CONSULT	ESPECIAL	QUE REAL	LA ESTAC	Recibido	Ref. Control	Perforado	Verificado
2415	4		A	D	D	N				

DATOS A RELLENAR POR EL CONSULTOR

NUMERO DE LA ESTACION	Fotografia	MUESTRAS: Petro i y M.	Macrop.	Micropal.	Sedimen.	Rayos X	Espectro masas	C 14	Analisis quimico	Termico diferen.	Microso	Otros analisis
9500		1										
9501		1										
9517				1	1							
9540				1	1							
9541				1	1							
9542				1	1							

EL CONSULTOR DEBERA MARCAR SOBRE EL MAPA LAS ESTACIONES CON SU NUMERO DE REFERENCIA (EN AZUL) Y LOS CORTES REALIZADOS SOBRE EL TERRENO (EN ROJO).
PARA UN CONTROL CORRECTO DE LA MARCHA DEL TRABAJO DE CAMPO EL CONSULTOR DEBERA ENVIAR ENTRE LOS DIAS 1 al 7 y 15 al 22 DE CADA MES ESTAS HOJAS AL INSTITUTO GEOLOGICO Y MINERO DE ESPAÑA. DIVISION DE GEOLOGIA. C/ RIOS ROSAS, 23 - MADRID - 3


Recibido I.G.M.E. el ..... Enviado el 20/1/89

El Supervisor

El Consultor

)BIA

REFER TO THIS MAP AS:
SHEET 380
SERIES M781

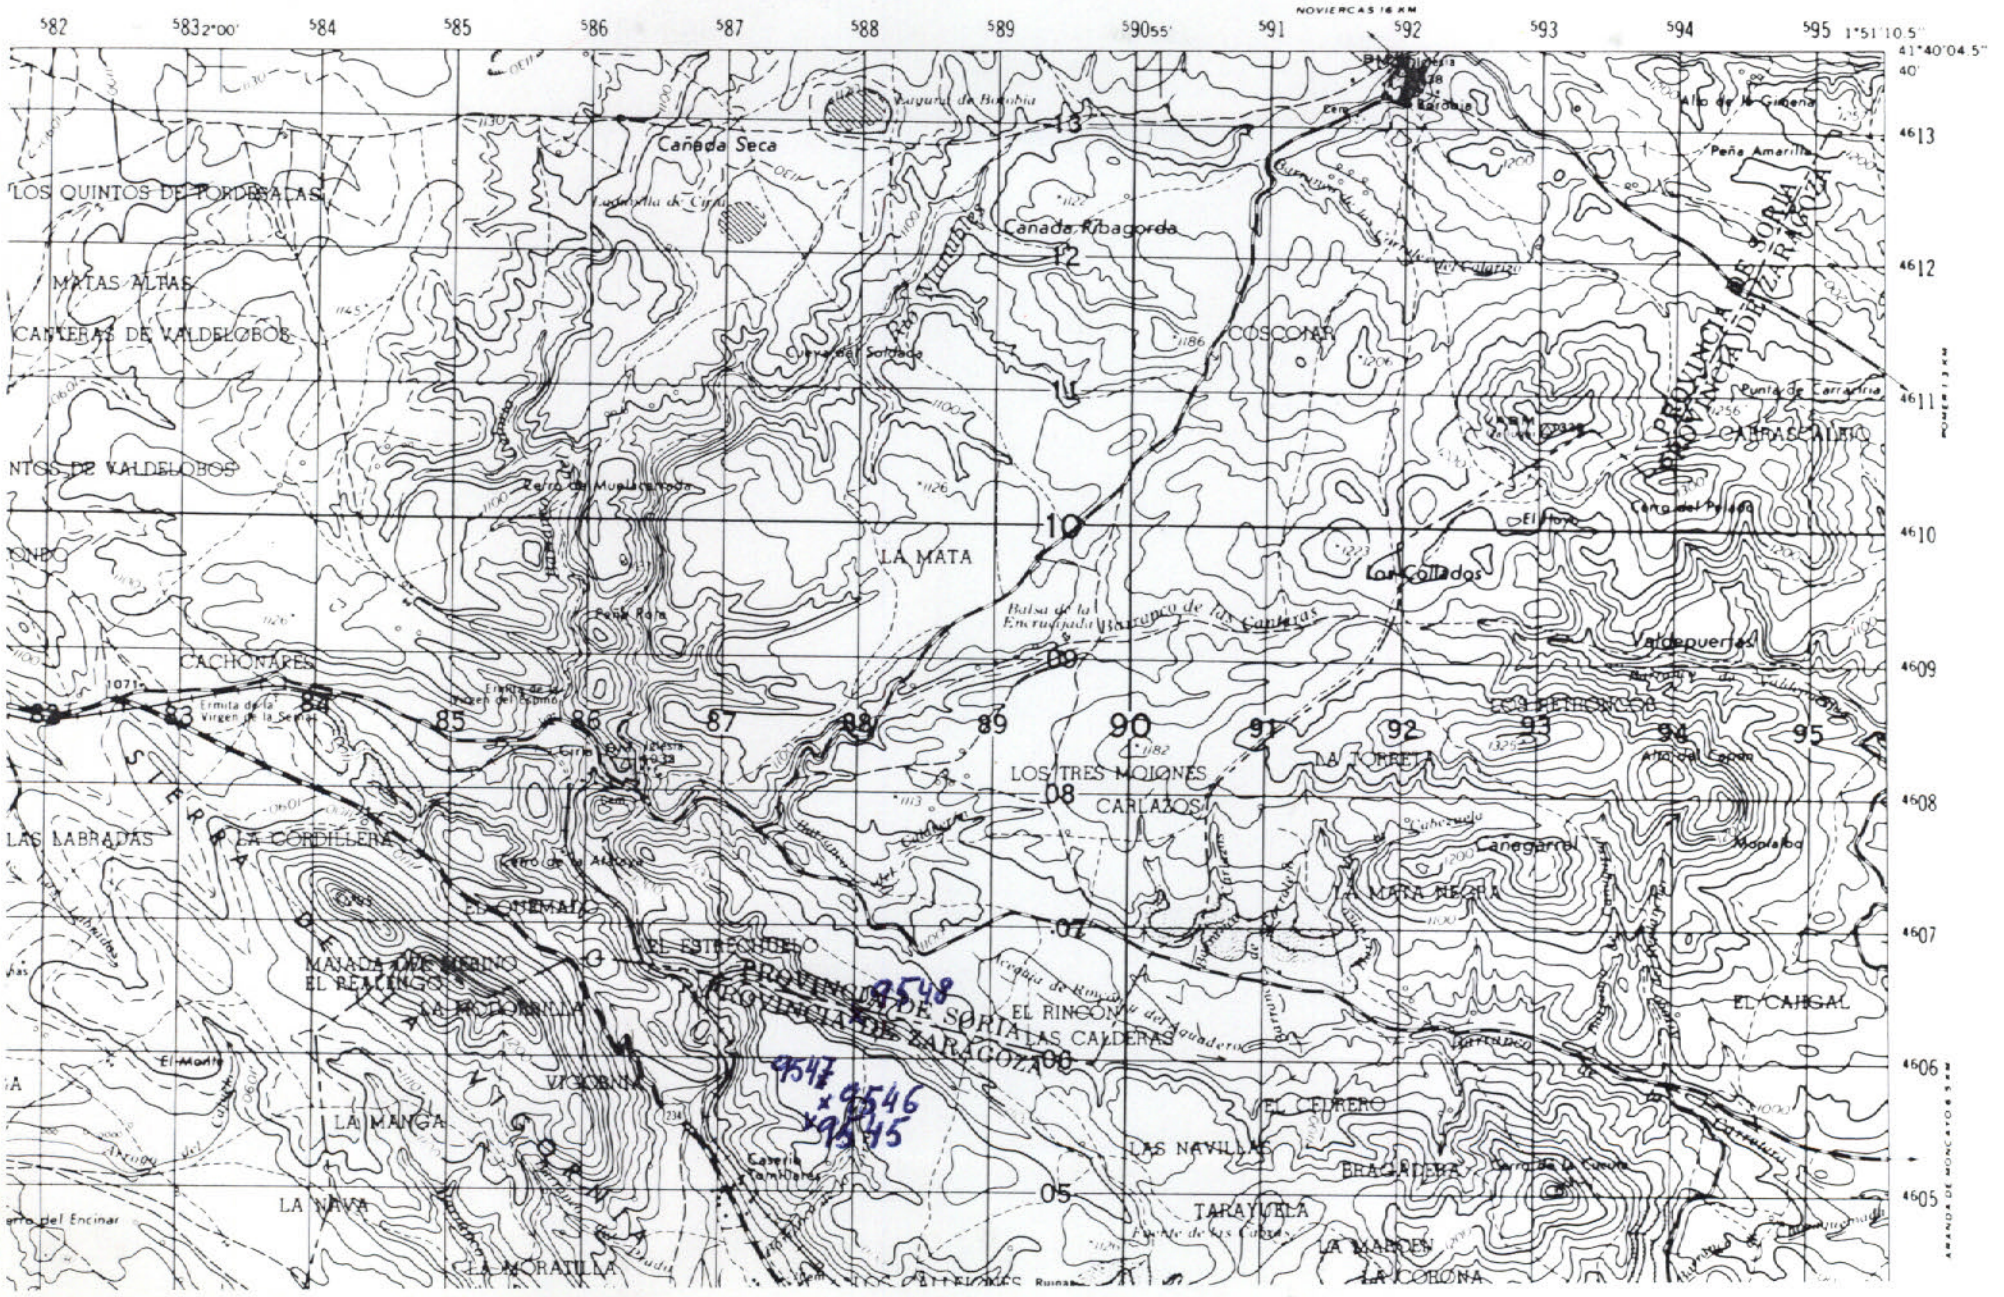

NUMERO DE LA HOJA 24-15 CUADRANTE 4 1 3 2

DATOS A RELLENAR POR EL IGME

Nº de la hoja 1:50.000	Cuadrante numero	Nº del documento
24	15	1

DATOS A RELLE POR EL CONSU

CONSULT	ESPECIAL	QUE REAL	LA ESTRU
A	D	O	N

DATOS A RELLENAR POR EL IGME

Recibido	Ref. Control	Perforado	Verificado

DATOS A RELLENAR POR EL CONSULTOR

NUMERO DE LA ESTACION	Fotografia	MUESTRAS: Petro l.y M.	Macrop.	Micropal.	Sedimen.	Rayos X	Espectro masas	C 14	Analisis quimico	Termico diferen.	Microso	Otros analisis
9545				1	1							
9546				1	1							
9547				1	1							
9548					1							

DATOS A RELLENAR POR EL CONSULTOR

NUMERO DE LA ESTACION	Fotografia	MUESTRAS: Petro l.y M.	Macrop.	Micropal.	Sedimen.	Rayos X	Espectro masas	C 14	Analisis quimico	Termico diferen.	Microso	Otros analisis

DATOS A RELLENAR POR EL CONSULTOR

NUMERO DE LA ESTACION	Fotografia	MUESTRAS: Petro l.y M.	Macrop.	Micropal.	Sedimen.	Rayos X	Espectro masas	C 14	Analisis quimico	Termico diferen.	Microso	Otros analisis


EL CONSULTOR DEBERA MARCAR SOBRE EL MAPA LAS ESTACIONES CON SU NUMERO DE REFERENCIA (EN AZUL) Y LOS CORTES REALIZADOS SOBRE EL TERRENO (EN ROJO).
PARA UN CONTROL CORRECTO DE LA MARCHA DEL TRABAJO DE CAMPO EL CONSULTOR DEBERA ENVIAR ENTRE LOS DIAS 1 al 7 y 15 al 22 DE CADA MES ESTAS HOJAS AL INSTITUTO GEOLOGICO Y MINERO DE ESPAÑA. DIVISION DE GEOLOGIA C/ RIOS ROSAS, 23 – MADRID - 3

Recibido I.G.M.E. el ..... Enviado el 30/11/89

El Supervisor

El Consultor

D. Vayas

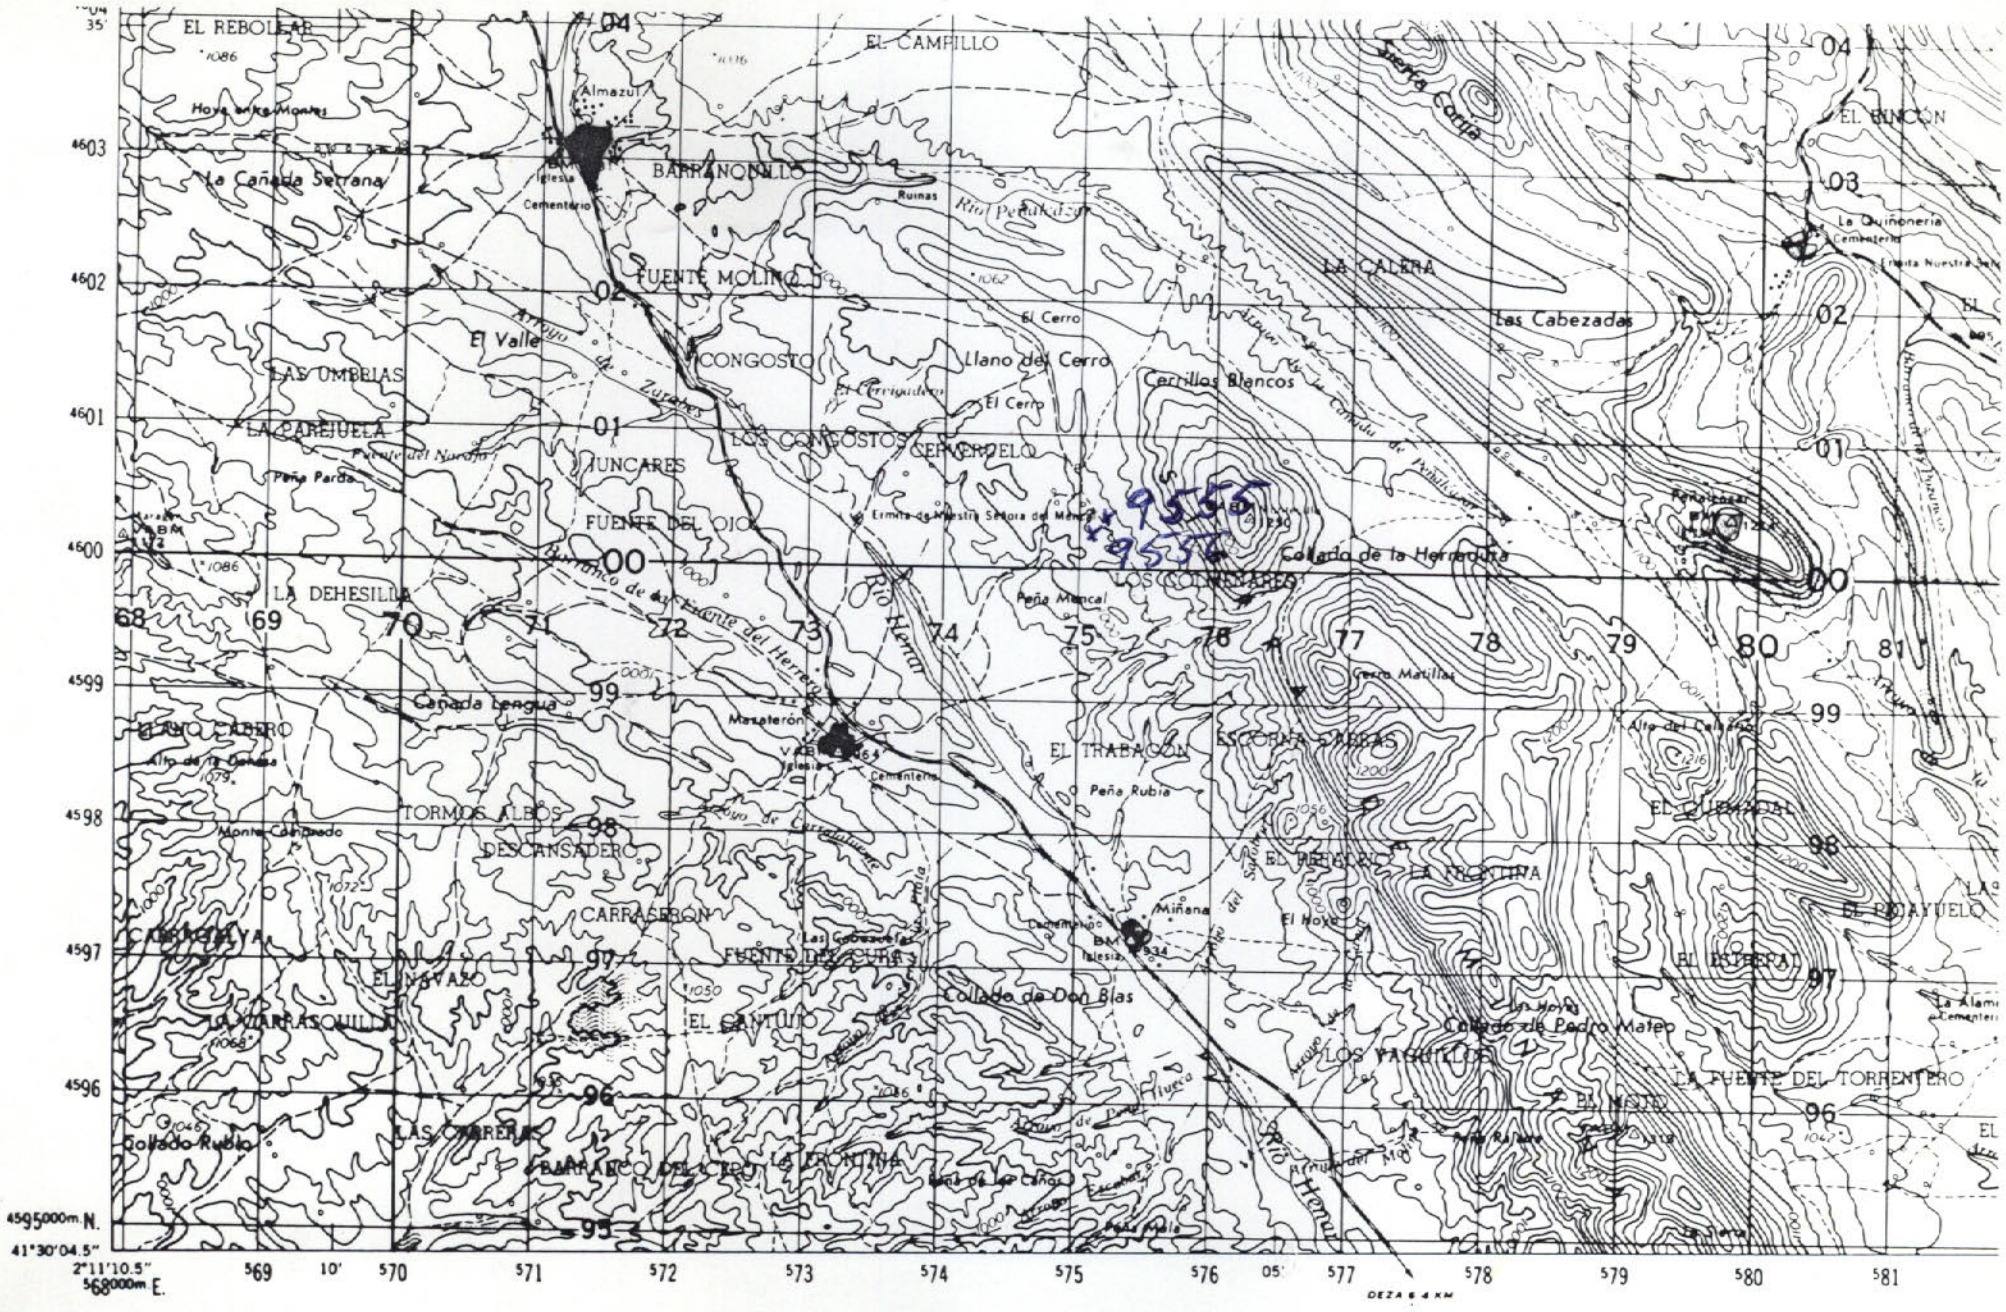

NUMERO DE LA HOJA 24-15 CUADRANTE

4	1
3	2

DATOS A RELLENAR POR EL IGME			DATOS A RELLE POR EL CONSU			DATOS A RELLENAR POR EL IGME			
Nº de la hoja 1:50.000	Cuadrante numero	Nº del documento	CONSULT	ESPECIAL QUE REA	LA ESTAC	Recibido	Ref. Control	Perforado	Verificado
24	3		A	D	N				

DATOS A RELLENAR POR EL CONSULTOR

NUMERO DE LA ESTACION	Fotografia	MUESTRAS										
		Petro l.y M.	Macrop.	Micropal.	Sedimen.	Rayos X	Espectro masas	C 14	Analisis quimico	Termico diferen.	Microso	Otros analisis
9555				1	1							
9556				1	1							

DATOS A RELLENAR POR EL CONSULTOR

NUMERO DE LA ESTACION	Fotografia	MUESTRAS										
		Petro l.y M.	Macrop.	Micropal.	Sedimen.	Rayos X	Espectro masas	C 14	Analisis quimico	Termico diferen.	Microso	Otros analisis

DATOS A RELLENAR POR EL CONSULTOR

NUMERO DE LA ESTACION	Fotografia	MUESTRAS										
		Petro l.y M.	Macrop.	Micropal.	Sedimen.	Rayos X	Espectro masas	C 14	Analisis quimico	Termico diferen.	Microso	Otros analisis


EL CONSULTOR DEBERA MARCAR SOBRE EL MAPA LAS ESTACIONES CON SU NUMERO DE REFERENCIA (EN AZUL) Y LOS CORTES REALIZADOS SOBRE EL TERRENO (EN ROJO).
PARA UN CONTROL CORRECTO DE LA MARCHA DEL TRABAJO DE CAMPO EL CONSULTOR DEBERA ENVIAR ENTRE LOS DIAS 1 al 7 y 15 al 22 DE CADA MES ESTAS HOJAS AL INSTITUTO GEOLOGICO Y MINERO DE ESPAÑA. DIVISION DE GEOLOGIA. C/ RIOS ROSAS, 23 – MADRID - 3.

Recibido I.G.M.E. el ..... Enviado el 30/1/89

El Supervisor El Consultor


DG-14
WM
WL
Escala 1:50.000
Formada por el Servicio Geográfico del Ejército
DEZA 7 KM.
TORRIJO 5 KM.


ID6 13
Costanazo
Cachonarus
Ciria
Puerto Bigomia
Vigomia
Majada del Merino
El Realengo
Modorrilla
Bigomia
El Monte
El Campo
La Vega
El Cerro
Reznos
La Nava
La Moratilla
Torrelapaja
Los Callejones
Los Povates
Puentezuelo de Malanca
Ituero
Encinar
Revilla
La Ruidero
Majada Cavera
La Peña del Gato
El Rincón
Cerro Colorado
La Baraja
La Quiñonería
La Calera
Las Calabazas
Blancos
El Collarizo
Romeralejo
El Albaro
La Gusepa
Rituertas
Charcas
Berdejo
Carabantes
Penalcázar
Caseta de la Tejera
Corrales del Vallejo
Corral Cerro Dalla
Las Hoyas
Enebrales
Valdepicio
Prado Ituero
Madillas
Alto del Calvario
Sierra Corija
Hoyas
Estrechuelo
Los Tres Mojones
Los Calderas
Las Labradas
Cordillera
Ermita de la Virgen del Espino
Ermita de la Virgen
Venta de Ciria
Apeadero de Tordesalas
Apeadero de Torrelapaja
Corral Varbonea
Corral Nuevo
Corral del Hacho
Corral Atto El Rosario
Casilla de los Prados
Corral del Frontal
Corrales de Mata Caliente
Corral de Mata Primera
Corral Los Terreros
Corral del Vall
Corrales de la Cañada
Paridera del Barranco
Fuente del Valle
Fuente de la Cañada
Fuente Roquet
Casa del Somero
Partidas de las Lomas

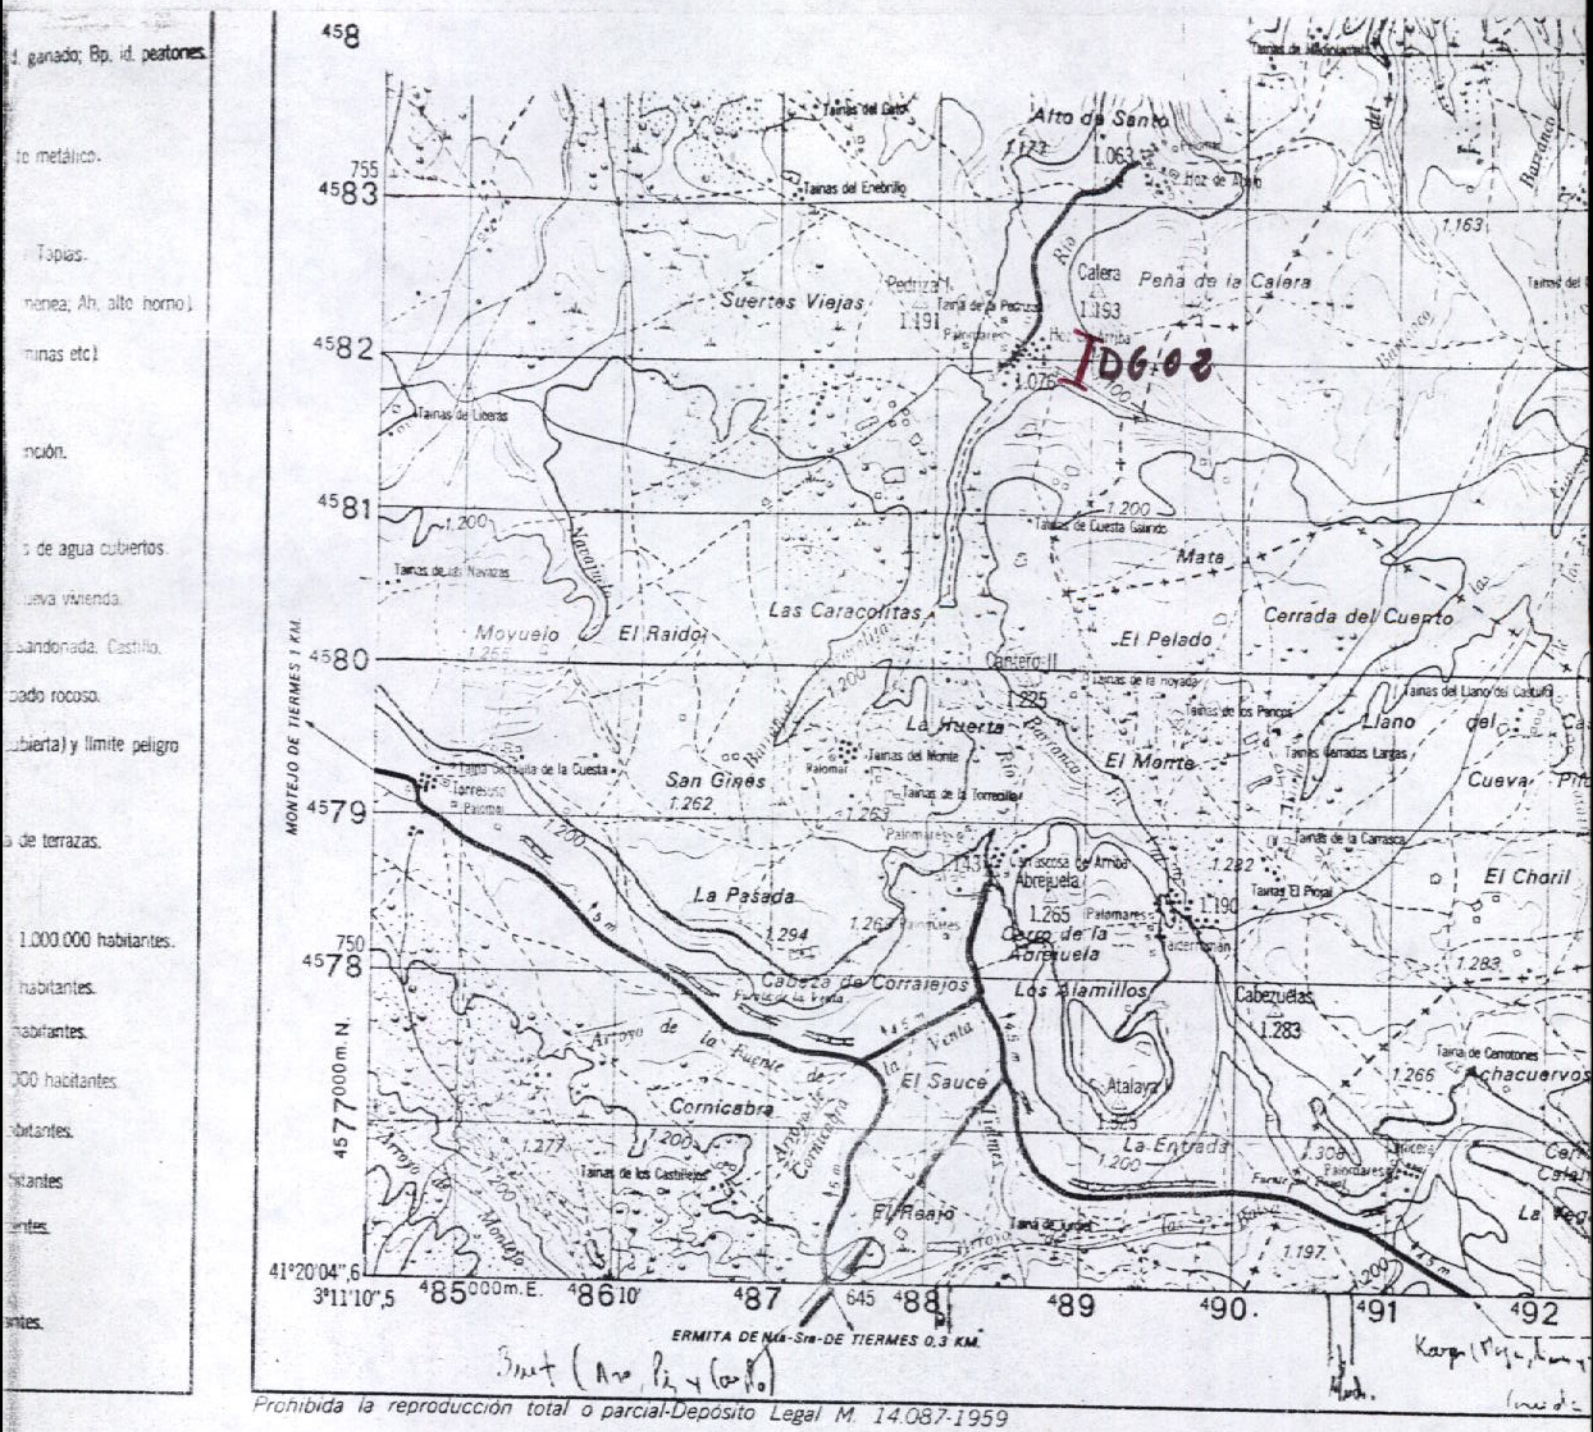

Prohibida la reproducción total o parcial-Depósito Legal M. 14.087-1959

1. ganado; Bp. id. peatones.

te metálico.

Tapias.

nenea; Ah. alto horno).

minas etc.)

nción.

de agua cubiertos.

ueva vivienda.

bandonada. Castillo.

bado rocoso.

ubierta) y límite peligro

de terrazas.

1.000.000 habitantes.

habitantes.

habitantes.


000 habitantes.

bitantes.

itantes

ntes.

ntes.

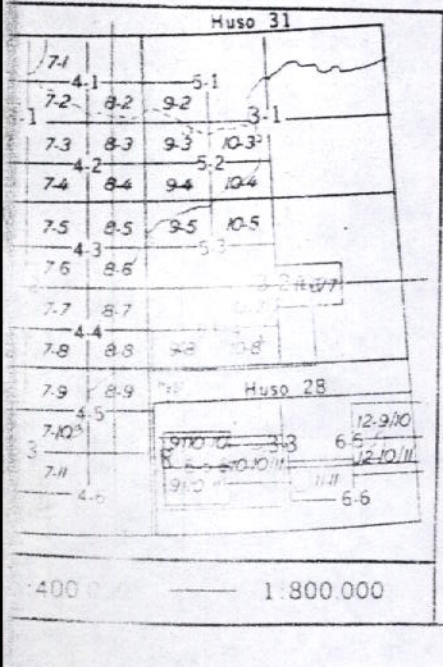

1:400 —— 1:800.000

DESIGNACIÓN Y NUMERACIÓN DE HOJAS

1.—Además de la indicación de escala o serie, cada hoja se designa con dos números: el primero, que determina la columna, y el segundo la fila de un cuadriculado que abarca todo el territorio Nacional.

2.—Para conocer el número de la hoja situada al S. o al N. (al E. o al O.) de una dada, se sumará o restará una unidad al segundo (o primer) número.

3.—Para conocer el número de la hoja de escala inmediata inferior (denominador mayor) que comprenda a una dada, bastará dividir por dos cada uno de sus números, tomando los cocientes por exceso cuando no sean enteros.

4.—Para conocer los números de las hojas de escala inmediata superior (denominador menor) contenidas en una dada, se multiplicará por dos cada uno de los números de la hoja, obteniéndose los correspondientes a su cuarto S.E. los números de los restantes cuartos se obtendrán según el apartado 2.

21-13	22-13	23-13
11-7		12
21-14	22-14	23-14
	6-4	
21-15	22-15	23-15
11-8		12
21-16	22-16	23-16


1:50.000 — 1:100.000 —


CARTOGRAFÍA MILITAR DE

MAPAS GENERALES — Serie 8C-E=1:80
4C-E=1:40
2C-E=1:20
C-E=1:10
L-E=1:5
5 V-E=1:2

MAPAS O PLANOS LOCALES — Serie 2 V-E=1:10
V-E=1:5
y escal

Colores: siete. Tintas hipsometricas en Escal
1:400.000 y 1:200.000
Formato: Medidas exteriores 58 × 78 cm

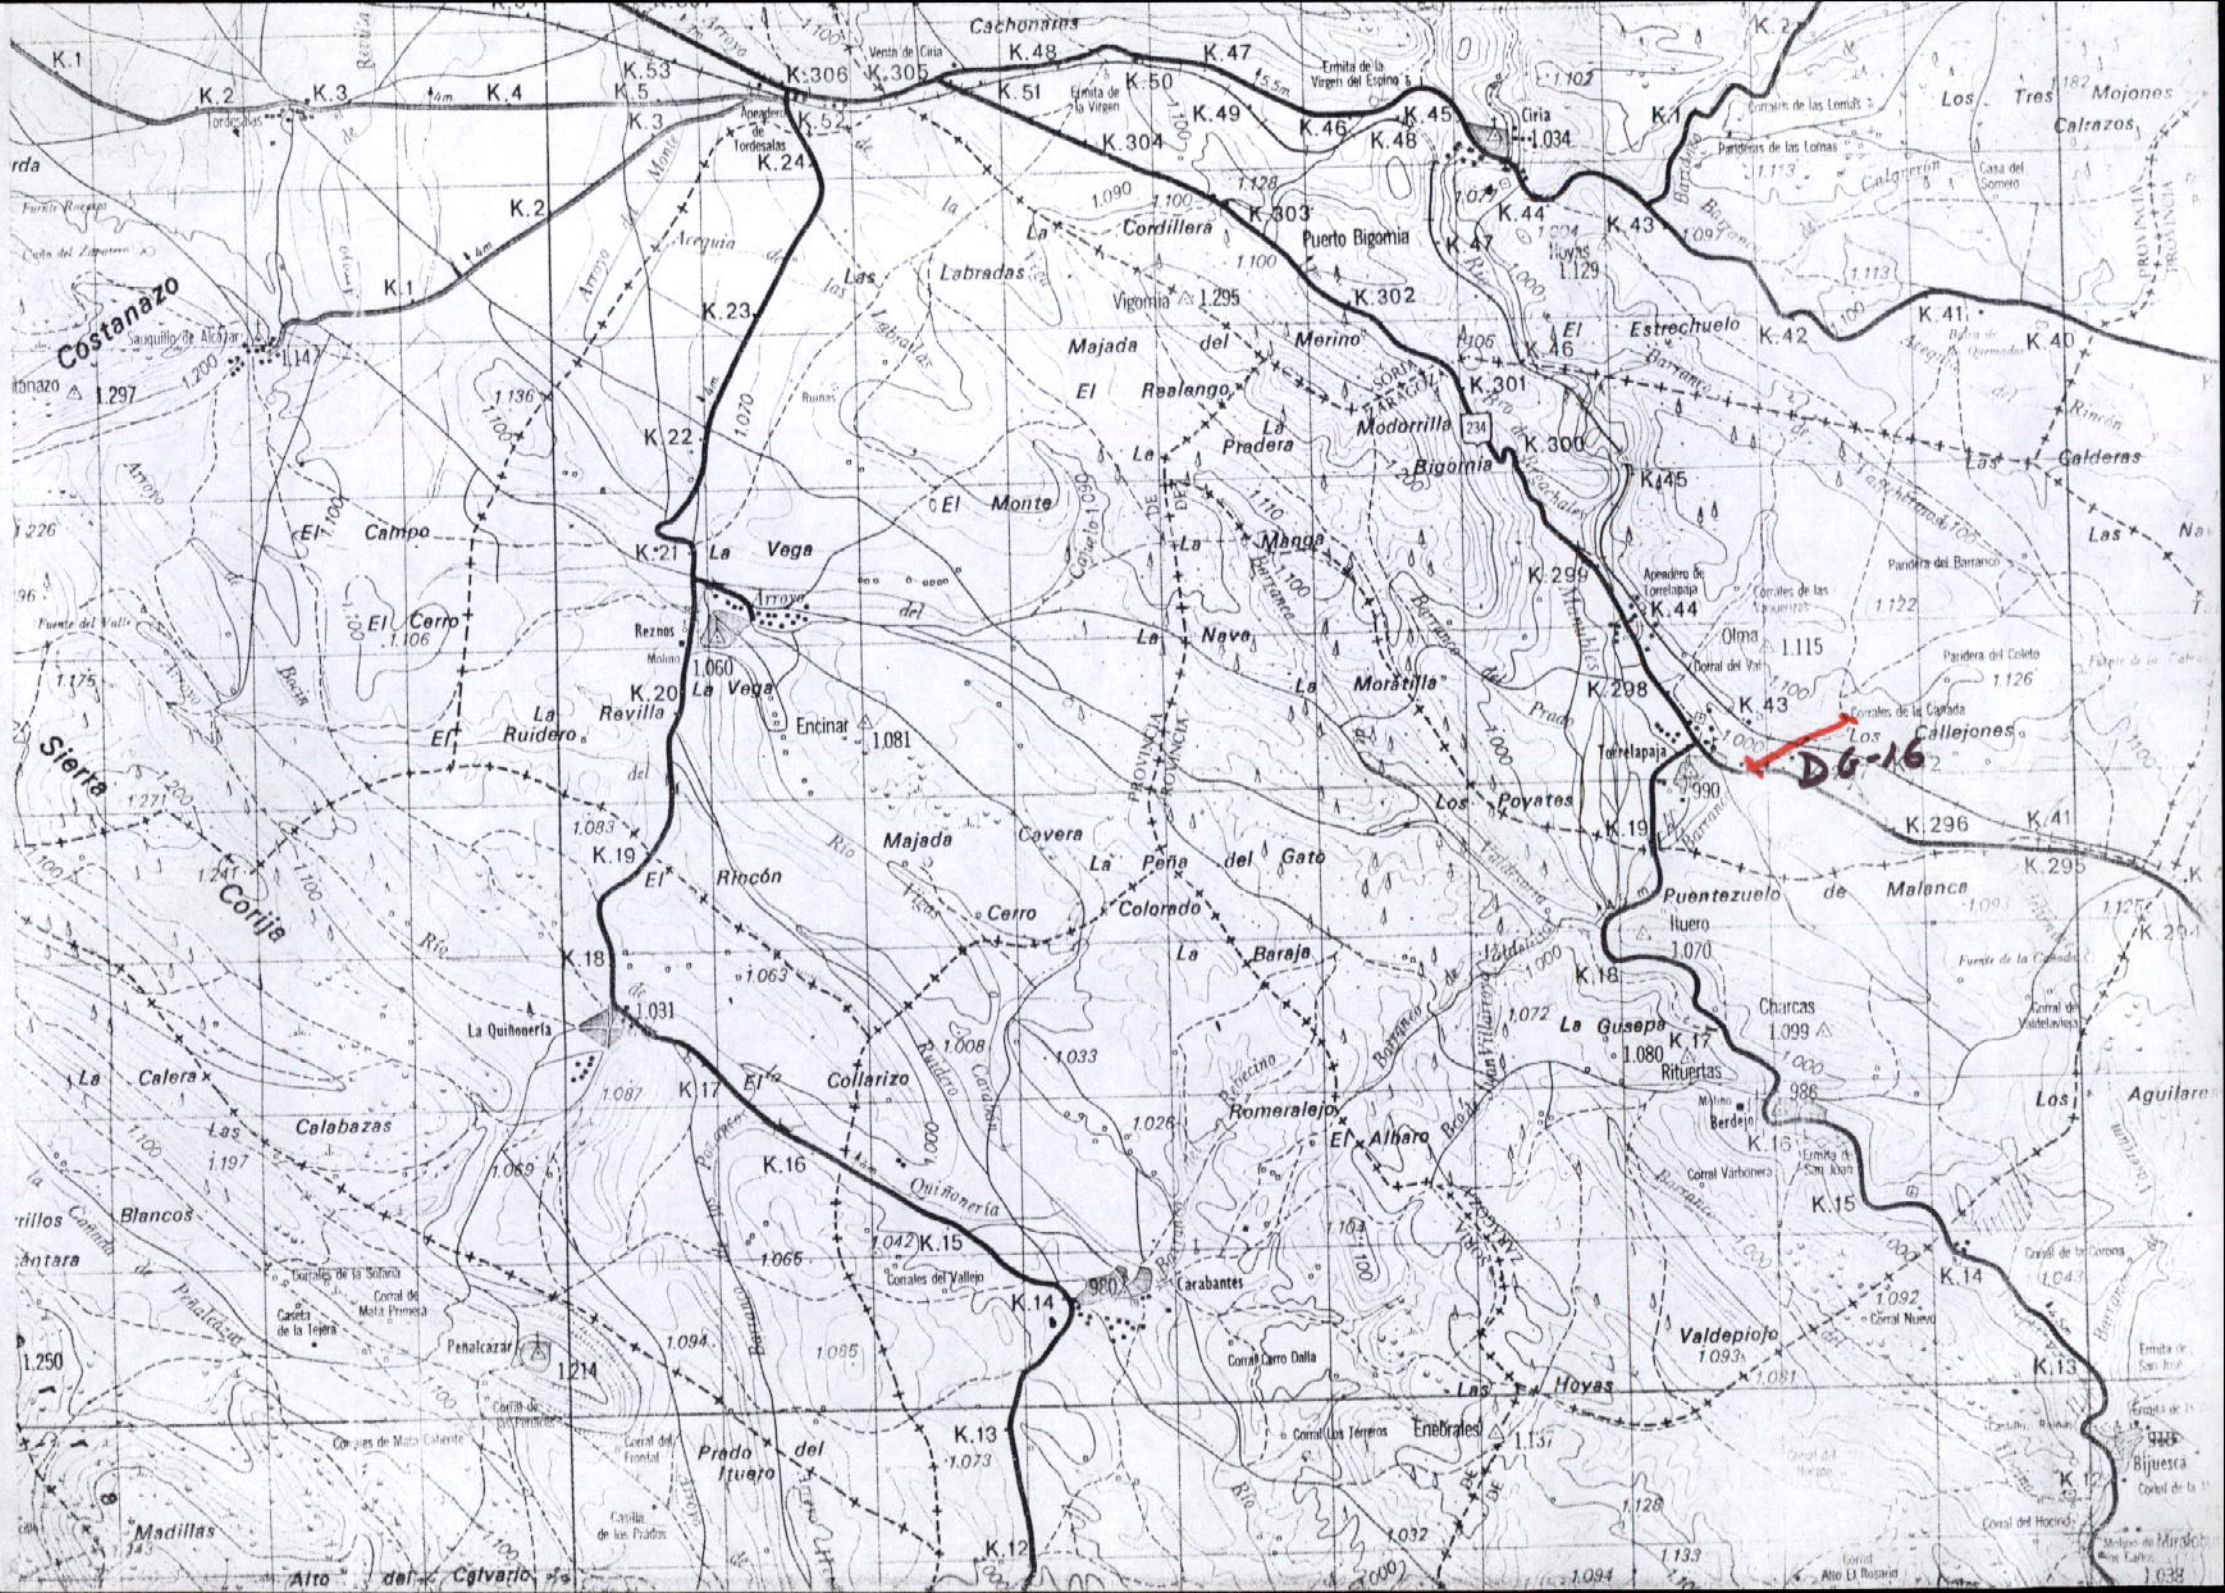
DG-16
Cachonales
Costanazo
Cordillera
Puerto Bigornia
Vigornia
Majada del Merino
El Realango
Modorrilla
Bigornia
Reznos
Encinar
La Nava
La Moratilla
Los Callejones
Torrelapaja
Los Poyates
Majada Cavera
La Peña del Gato
El Rincón
Cerro Colorado
La Baraja
Puentezuelo de Malanca
Iluero
La Gusepa
Riturtas
Charcas
La Quiñonería
Collarizo
Romeralejo
El Alharo
Carabantes
Valdepiojo
Las Hoyas
Enebrales
Bijuesca
La Calera
Las Calabazas
Blancos
Peñalcazar
Madillas
Prado Iluero
Alto del Calvario
Los Tres Mojones
Calrazos
Las Calderas
Los Aguilares
Ciria
Olma
Hoyas
Estrechuelo
Sierra Corija

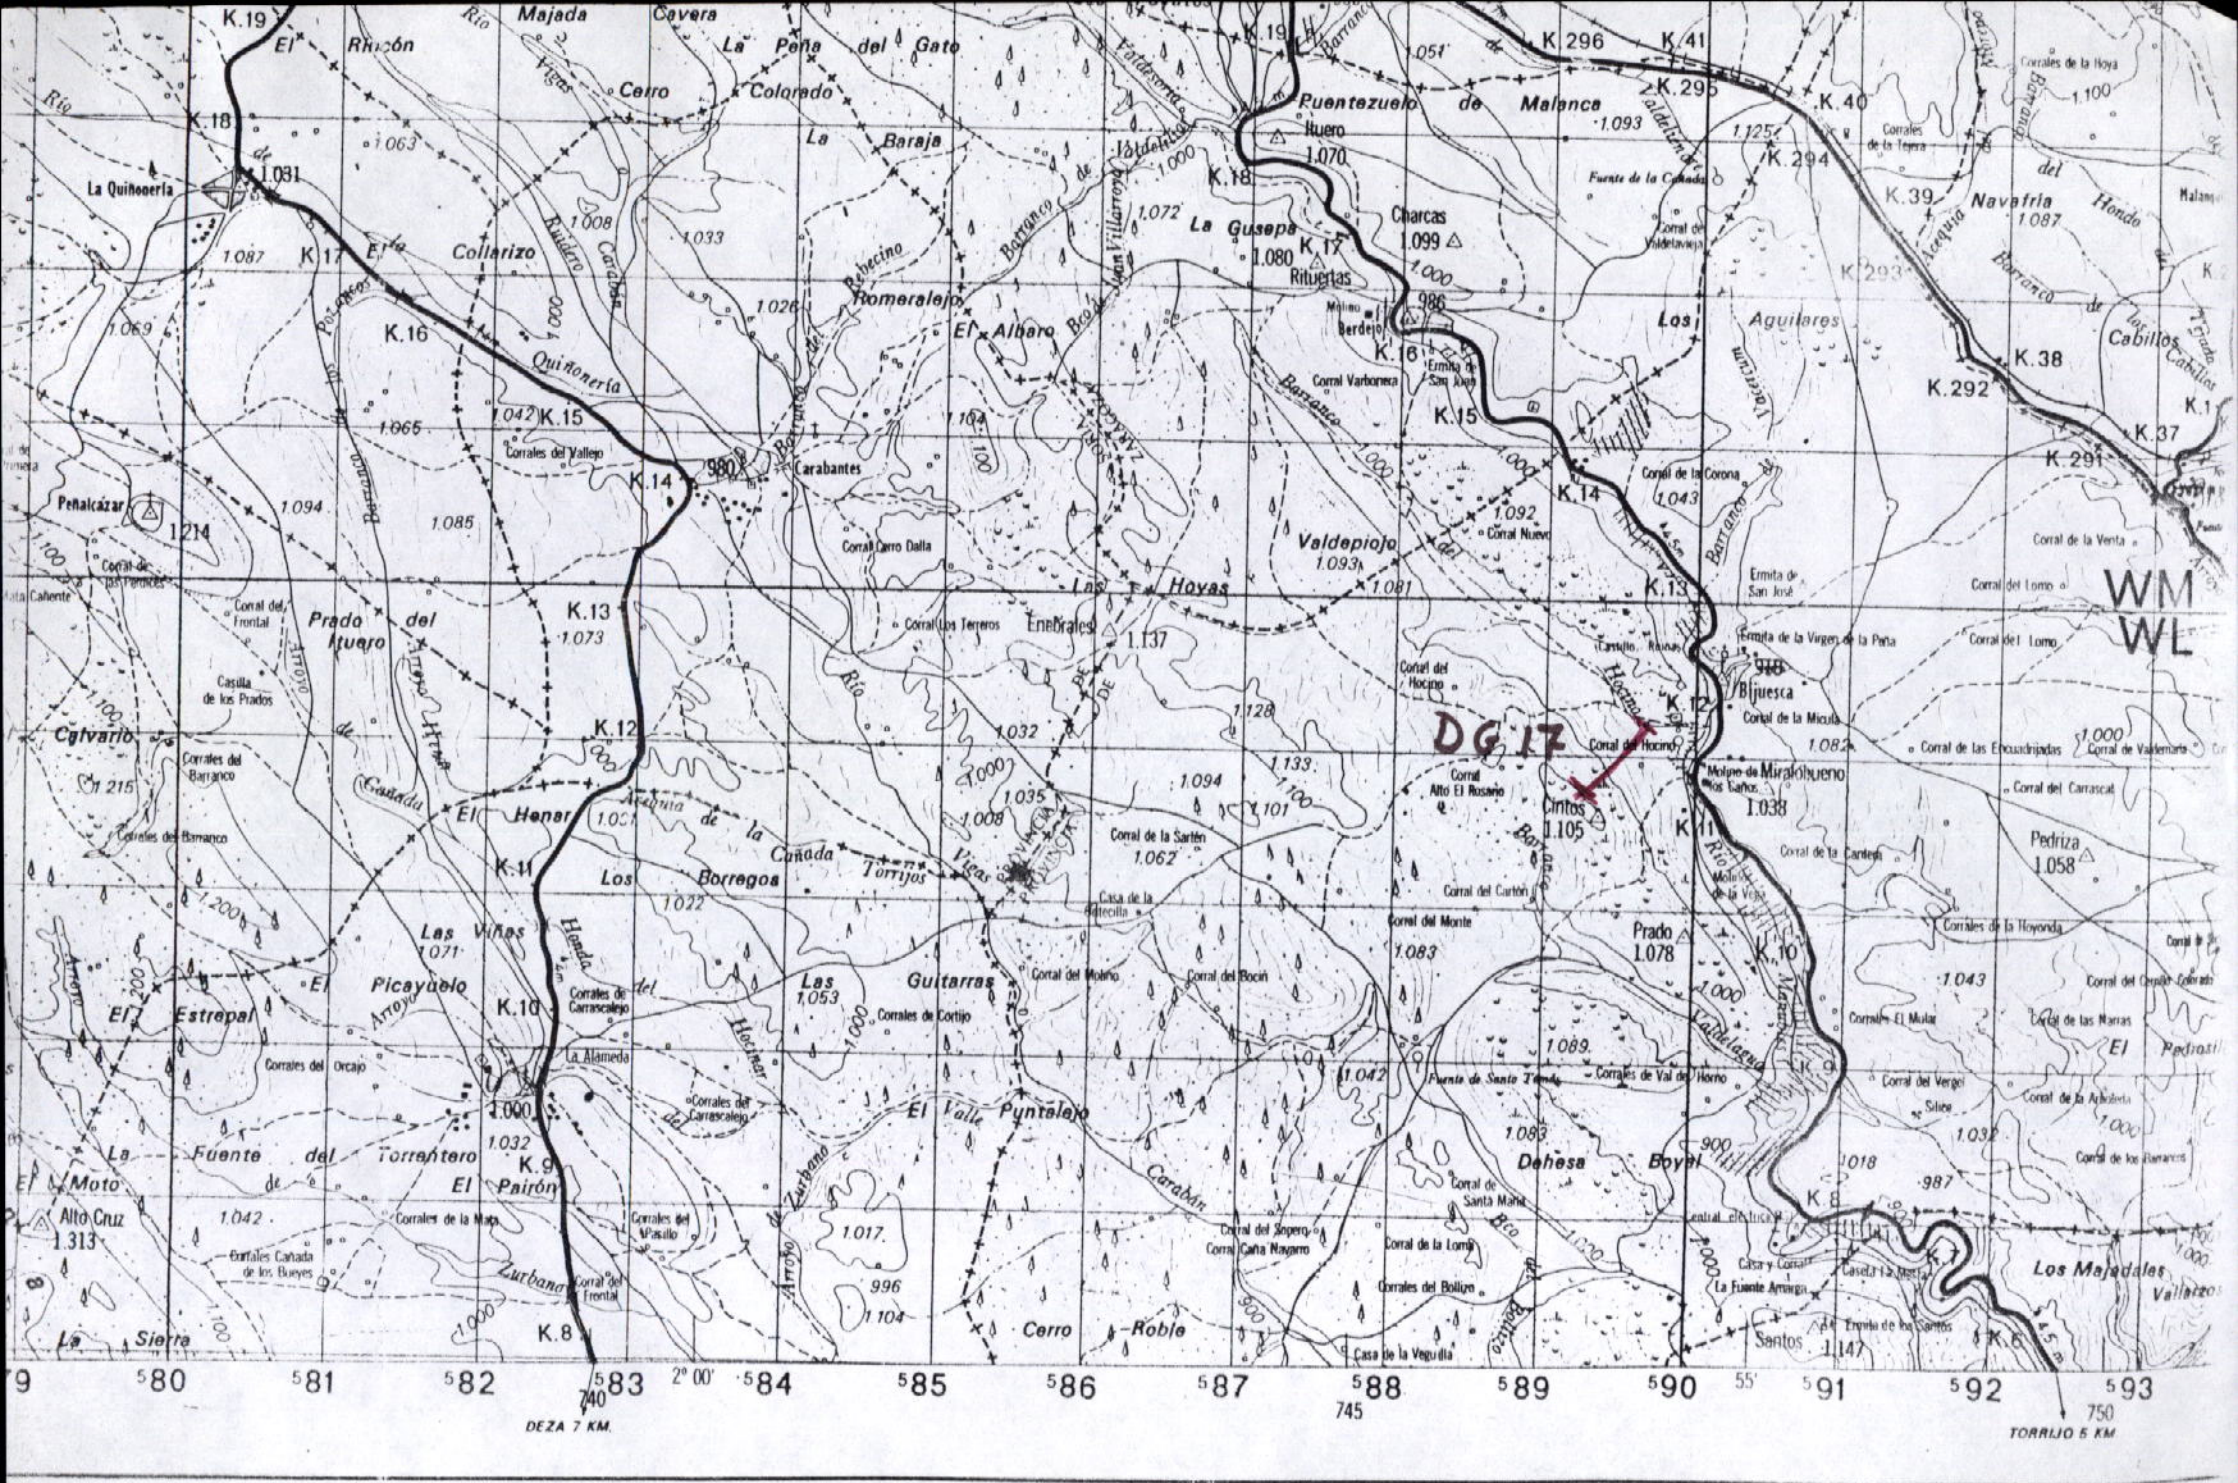
DG 17
WM
WL
Puentezuelo de Malanca
Ituero
1.070
Charcas
1.099
La Guseps
1.080
Rituertas
Valdepiojo
1.093
Las Hoyas
Enebrales
1.137
Cintos
1.105
Prado
1.078
Bljuesca
Molino de Miralobueno
Los Santos
1.038
Pedriza
1.058
Dehesa Boyal
Los Majadales
Santos
1.147
Prado Ituero del
Calvario
1.215
Peñalcázar
1.214
Las Viñas
1.071
Picayuelo
El Estrepal
Las Guitarras
1.053
El Valle Puntalejo
La Fuente del Torrentero
Alto Cruz
1.313
La Sierra
Cerro Roble
Romeralejo
El Albaro
Collarizo
Carabantes
Quiñonería
La Quiñoería
Majada Cavera
La Peña del Gato
Cerro Colorado
La Baraja
El Rincón
Navafría
1.087
Aguilares
Los Cabillos
Barranco de Juan Villarroya
Barranco de Valdetaviega
Barranco de los Cabillos
Barranco de Valdelagua
Barranco de Valdelatorre


