MC-672

MINISTERIO DE INDUSTRIA
DIRECCION GENERAL DE MINAS
INSTITUTO GEOLOGICO Y MINERO DE ESPAÑA

PLAN NACIONAL DE LA MINERIA. MAPA GEOLOGICO NACIONAL A ESCALA 1:50.000
MAGNA

FICHA DE CONTROL DEL TRABAJO DE CAMPO MCC1

Datos a rellenar por el Consultor											Datos a rellenar por el IGME											
Nº de la hoja 1:50.000				Cuadrícula	Consultor		Página		Especialidad realizada estación		RECIBIDO						REF CONTROL				PERFORADO	VERIFICADO
1	2	3	4	5	6	7	8	9	10	11	71	72	73	74	75	76	77	78	79	80		
2	5	3	9	3	I	B		1	J	M	1	4	1	2	7	2	M	C	C	1	A·B	

CONFORME: EL CONSULTOR

FIRMA

ESQUEMA DE NUMERACION DE LOS CUADRANTES

4	1
3	2

84

DATOS A RELLENAR POR EL IGME

CONTROL	FECHA	OBSERVACIONES
LIBRETA DE CAMPO		
MUESTRAS. LABORATORIO		
CARTOGRAFIA		
ESTACIONES VISITADAS		

OBSERVACIONES:

EL SUPERVISOR DEL PROYECTO

P

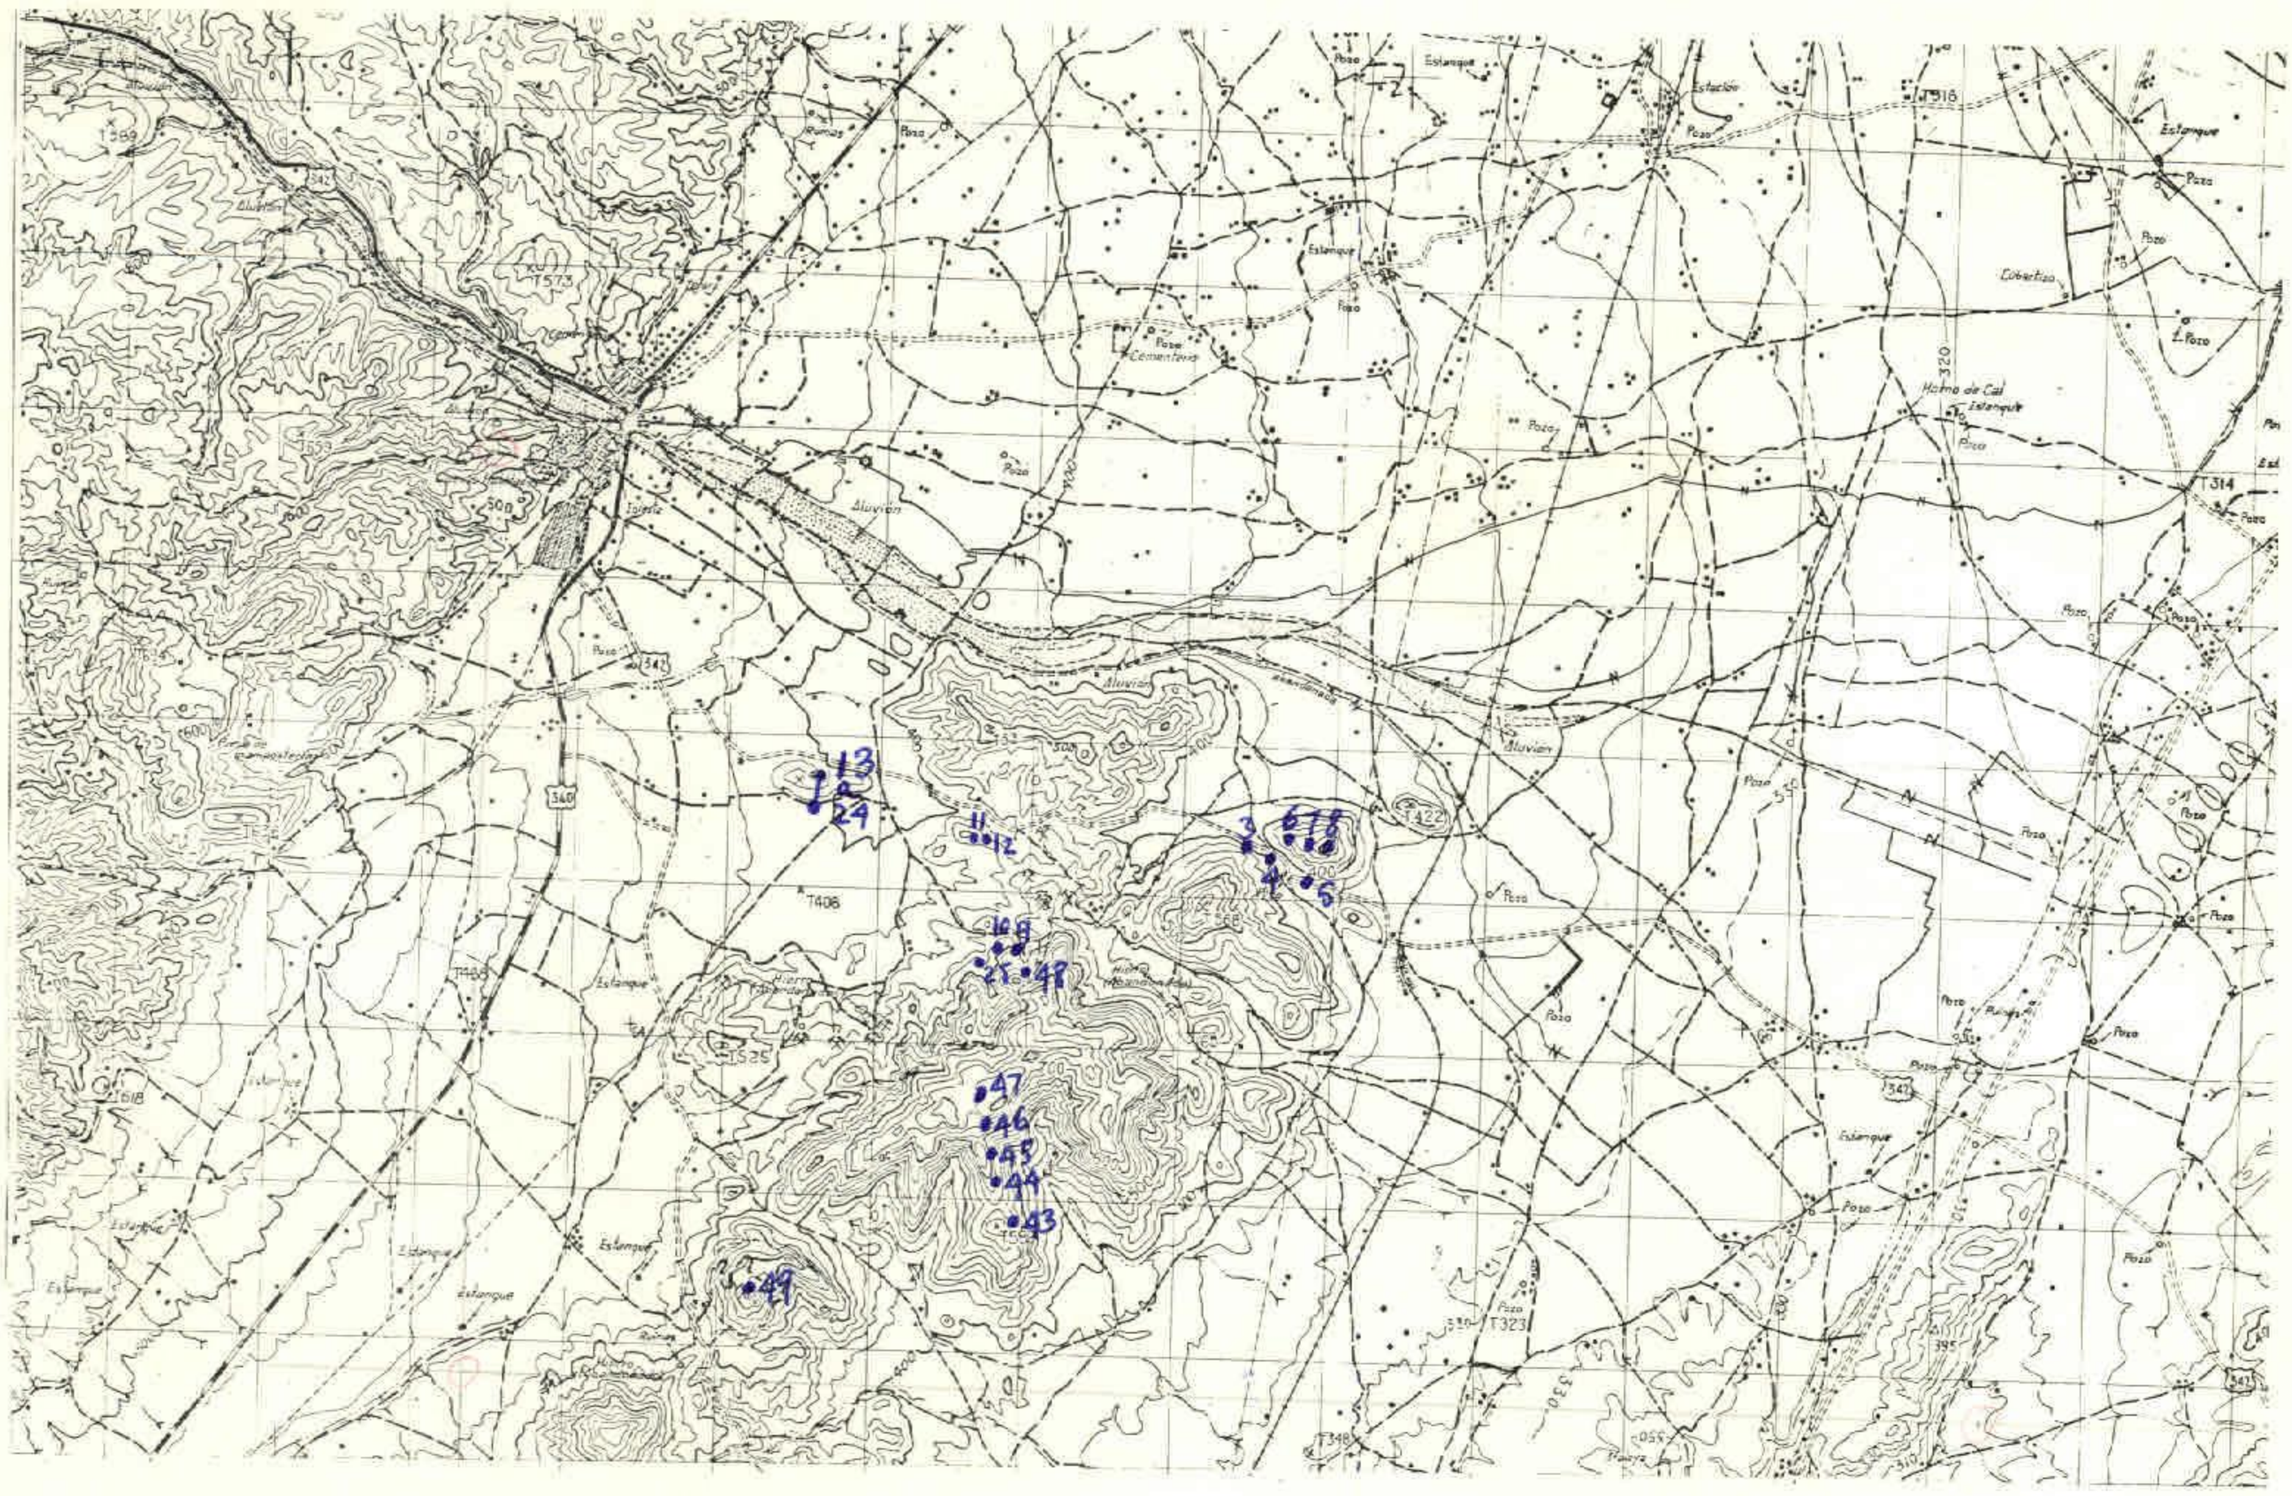
Aluvión
Estación
Estanque
Pozo
Cementerio
Cobertizo
Horno de Cal
Ruinas
Iglesia
Camino
Alamedas
Arroyo
Río
Puente
Terraplén
Vía
Línea
Km 1573
T 589
T 542
T 540
T 541
T 314
T 316
T 323
T 348
T 406
T 422
T 525
T 618
T 320
T 395
T 330
T 510
T 055

MC-673

MINISTERIO DE INDUSTRIA
DIRECCION GENERAL DE MINAS
INSTITUTO GEOLOGICO Y MINERO DE ESPAÑA

PLAN NACIONAL DE LA MINERIA. MAPA GEOLOGICO NACIONAL A ESCALA 1:50.000
MAGNA

FICHA DE CONTROL DEL TRABAJO DE CAMPO MCC1

Datos a rellenar por el Consultor											Datos a rellenar por el IGME											
Nº de la hoja 1:50.000				Hoja-Cuadrante	Consultor		Página		Especificar la estación realizada		RECIBIDO						REF CONTROL				PERFORADO	VERIFICADO
1	2	3	4	5	6	7	8	9	10	11	71	72	73	74	75	76	77	78	79	80		
2	5	3	9	1	I	B		1	J	M	1	4	1	2	7	2	M	C	C	1	AB	

CONFORME:
EL CONSULTOR

FIRMA

ESQUEMA DE NUMERACION DE LOS CUADRANTES

4	1
3	2

85

DATOS A RELLENAR POR EL IGME

CONTROL	FECHA	OBSERVACIONES
LIBRETA DE CAMPO		
MUESTRAS. LABORATORIO		
CARTOGRAFIA		
ESTACIONES VISITADAS		

OBSERVACIONES:

EL SUPERVISOR DEL PROYECTO

P

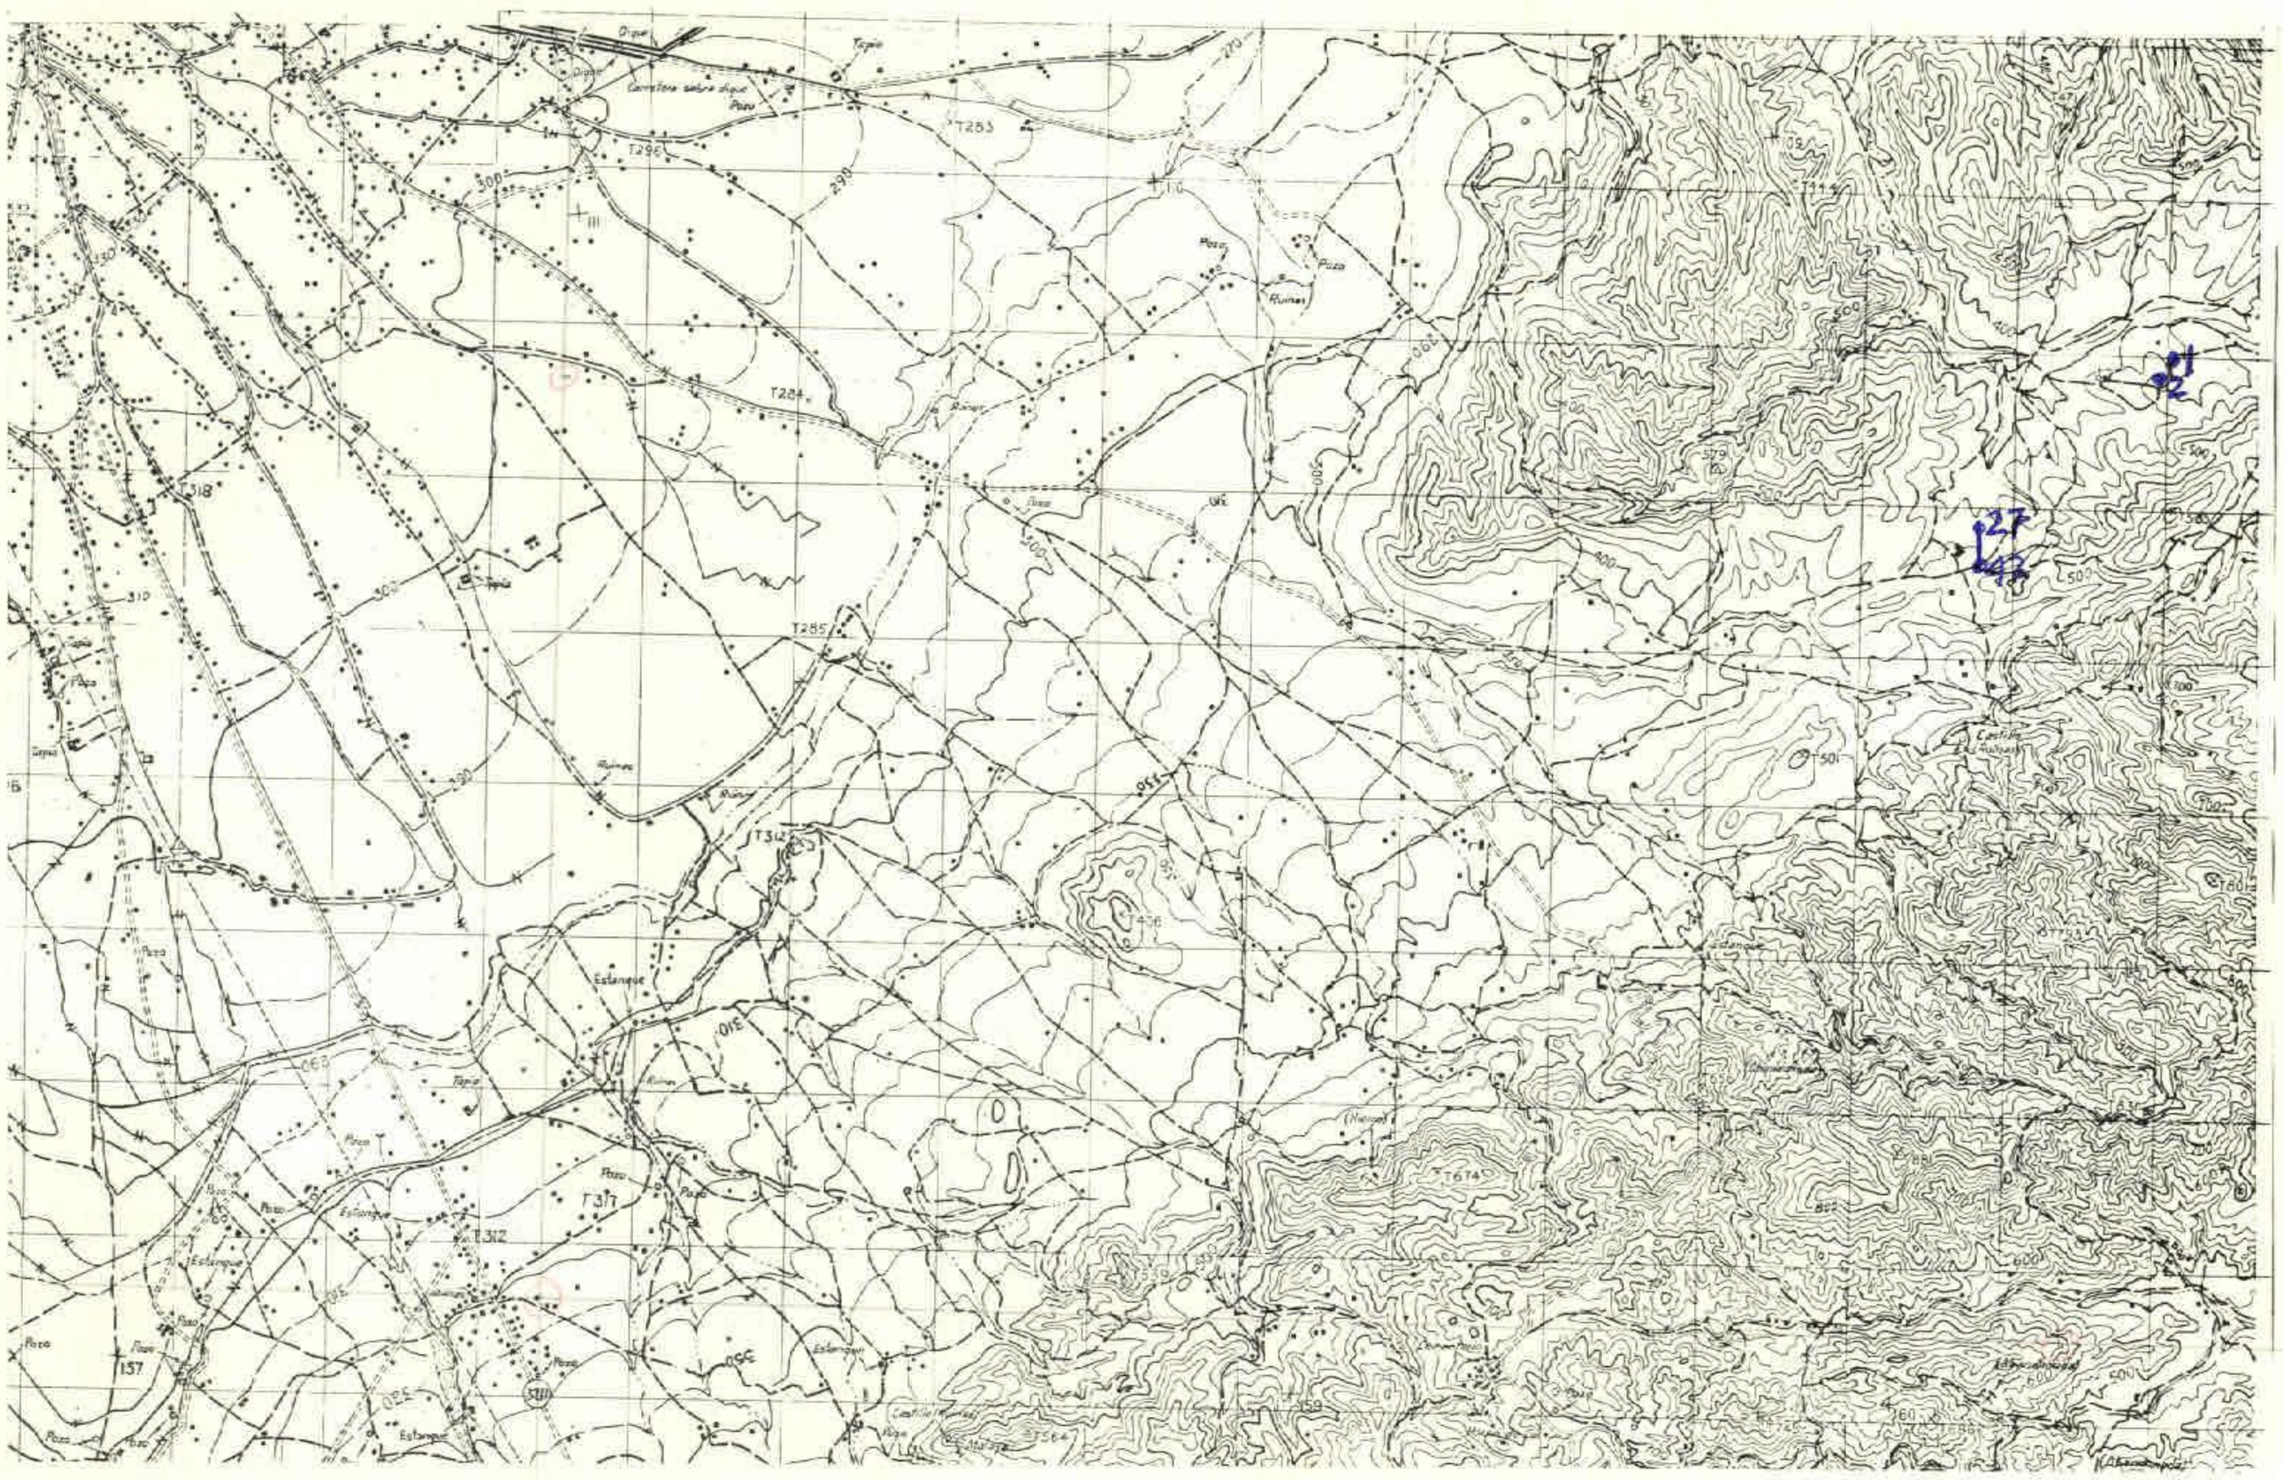

X = 410.000 L = 200
Y = 315.000 L = 120

DATOS A RELLENAR POR EL CONSULTOR

Con numeros — Con letras en caso alfanumerico

Nº DE LA ESTACION	FECHA DIA	FECHA MES	FECHA AÑO	Medicion: Rumbo	Buzamiento	Cresta	Fotografias	Muestras: Petrografia	Macroscopia	Microscopia	Sedimentol.	Rayos X	Espec. masas	C14	Analisis quim.	Puntos de interes: Mineralog.	Tectonico	Paleontol.	Estratigraf.	Litologico	Paleogeog.	Hidrogeol.	Economico	Fenomenos	Tipo de terreno: Plutonico	Metamorf.	Sedimentr.	Volcanico
1	1	7	1	1	7	2				1										1								1
2	1	7	1	1	7	2				1										1								1
27	2	5	1	1	7	2					1	1							1									
28	2	5	1	1	7	2					1	1							1									
DATOS A RELLENAR POR EL CONSULTOR

Con numeros — Con letras en caso alfanumerico

Nº DE LA ESTACION	FECHA DIA	FECHA MES	FECHA AÑO	Medicion: Rumbo	Buzamiento	Cresta	Fotografias	Muestras: Petrografia	Macroscopia	Microscopia	Sedimentol.	Rayos X	Espec. masas	C14	Analisis quim.	Puntos de interes: Mineralog.	Tectonico	Paleontol.	Estratigraf.	Litologico	Paleogeog.	Hidrogeol.	Economico	Fenomenos	Tipo de terreno: Plutonico	Metamorf.	Sedimentr.	Volcanico

EL CONSULTOR DEBERA MARCAR SOBRE EL MAPA LAS ESTACIONES CON SU NUMERO DE REFERENCIA (EN AZUL) Y LOS CORTES REALIZADOS SOBRE EL TERRENO (EN ROJO)

PARA UN CONTROL CORRECTO DE LA MARCHA DEL TRABAJO DE CAMPO EL CONSULTOR DEBERA ENVIAR LOS DIAS 1 Y 15 DE CADA MES ESTAS HOJAS AL INSTITUTO GEOLOGICO Y MINERO DE ESPAÑA DIVISION DE GEOLOGIA C/ RIOS ROSAS 23 –MADRID-3

MC-728

MINISTERIO DE INDUSTRIA
DIRECCION GENERAL DE MINAS
INSTITUTO GEOLOGICO Y MINERO DE ESPAÑA

PLAN NACIONAL DE LA MINERIA. MAPA GEOLOGICO NACIONAL A ESCALA 1:50.000
MAGNA

88

FICHA DE CONTROL DEL TRABAJO DE CAMPO MCC1

Datos a rellenar por el Consultor											Datos a rellenar por el IGME											
Nº de la hoja 1:50.000				Cuadrante	Consultor		Página		Especie realiza la estación		RECIBIDO						REF CONTROL				PERFORADO	VERIFICADO
1	2	3	4	5	6	7	8	9	10	11	71	72	73	74	75	76	77	78	79	80		
2	5	3	9	4	I	B		1	M	M	2	7	1	2	7	2	M	C	C	1	A.B.	Ob.

CONFORME EL CONSULTOR

FIRMA

ESQUEMA DE NUMERACION DE LOS CUADRANTES

4	1
3	2

DATOS A RELLENAR POR EL IGME

CONTROL	FECHA	OBSERVACIONES
LIBRETA DE CAMPO		
MUESTRAS. LABORATORIO		
CARTOGRAFIA		

ESTACIONES VISITADAS	

OBSERVACIONES:

EL SUPERVISOR DEL PROYECTO

P

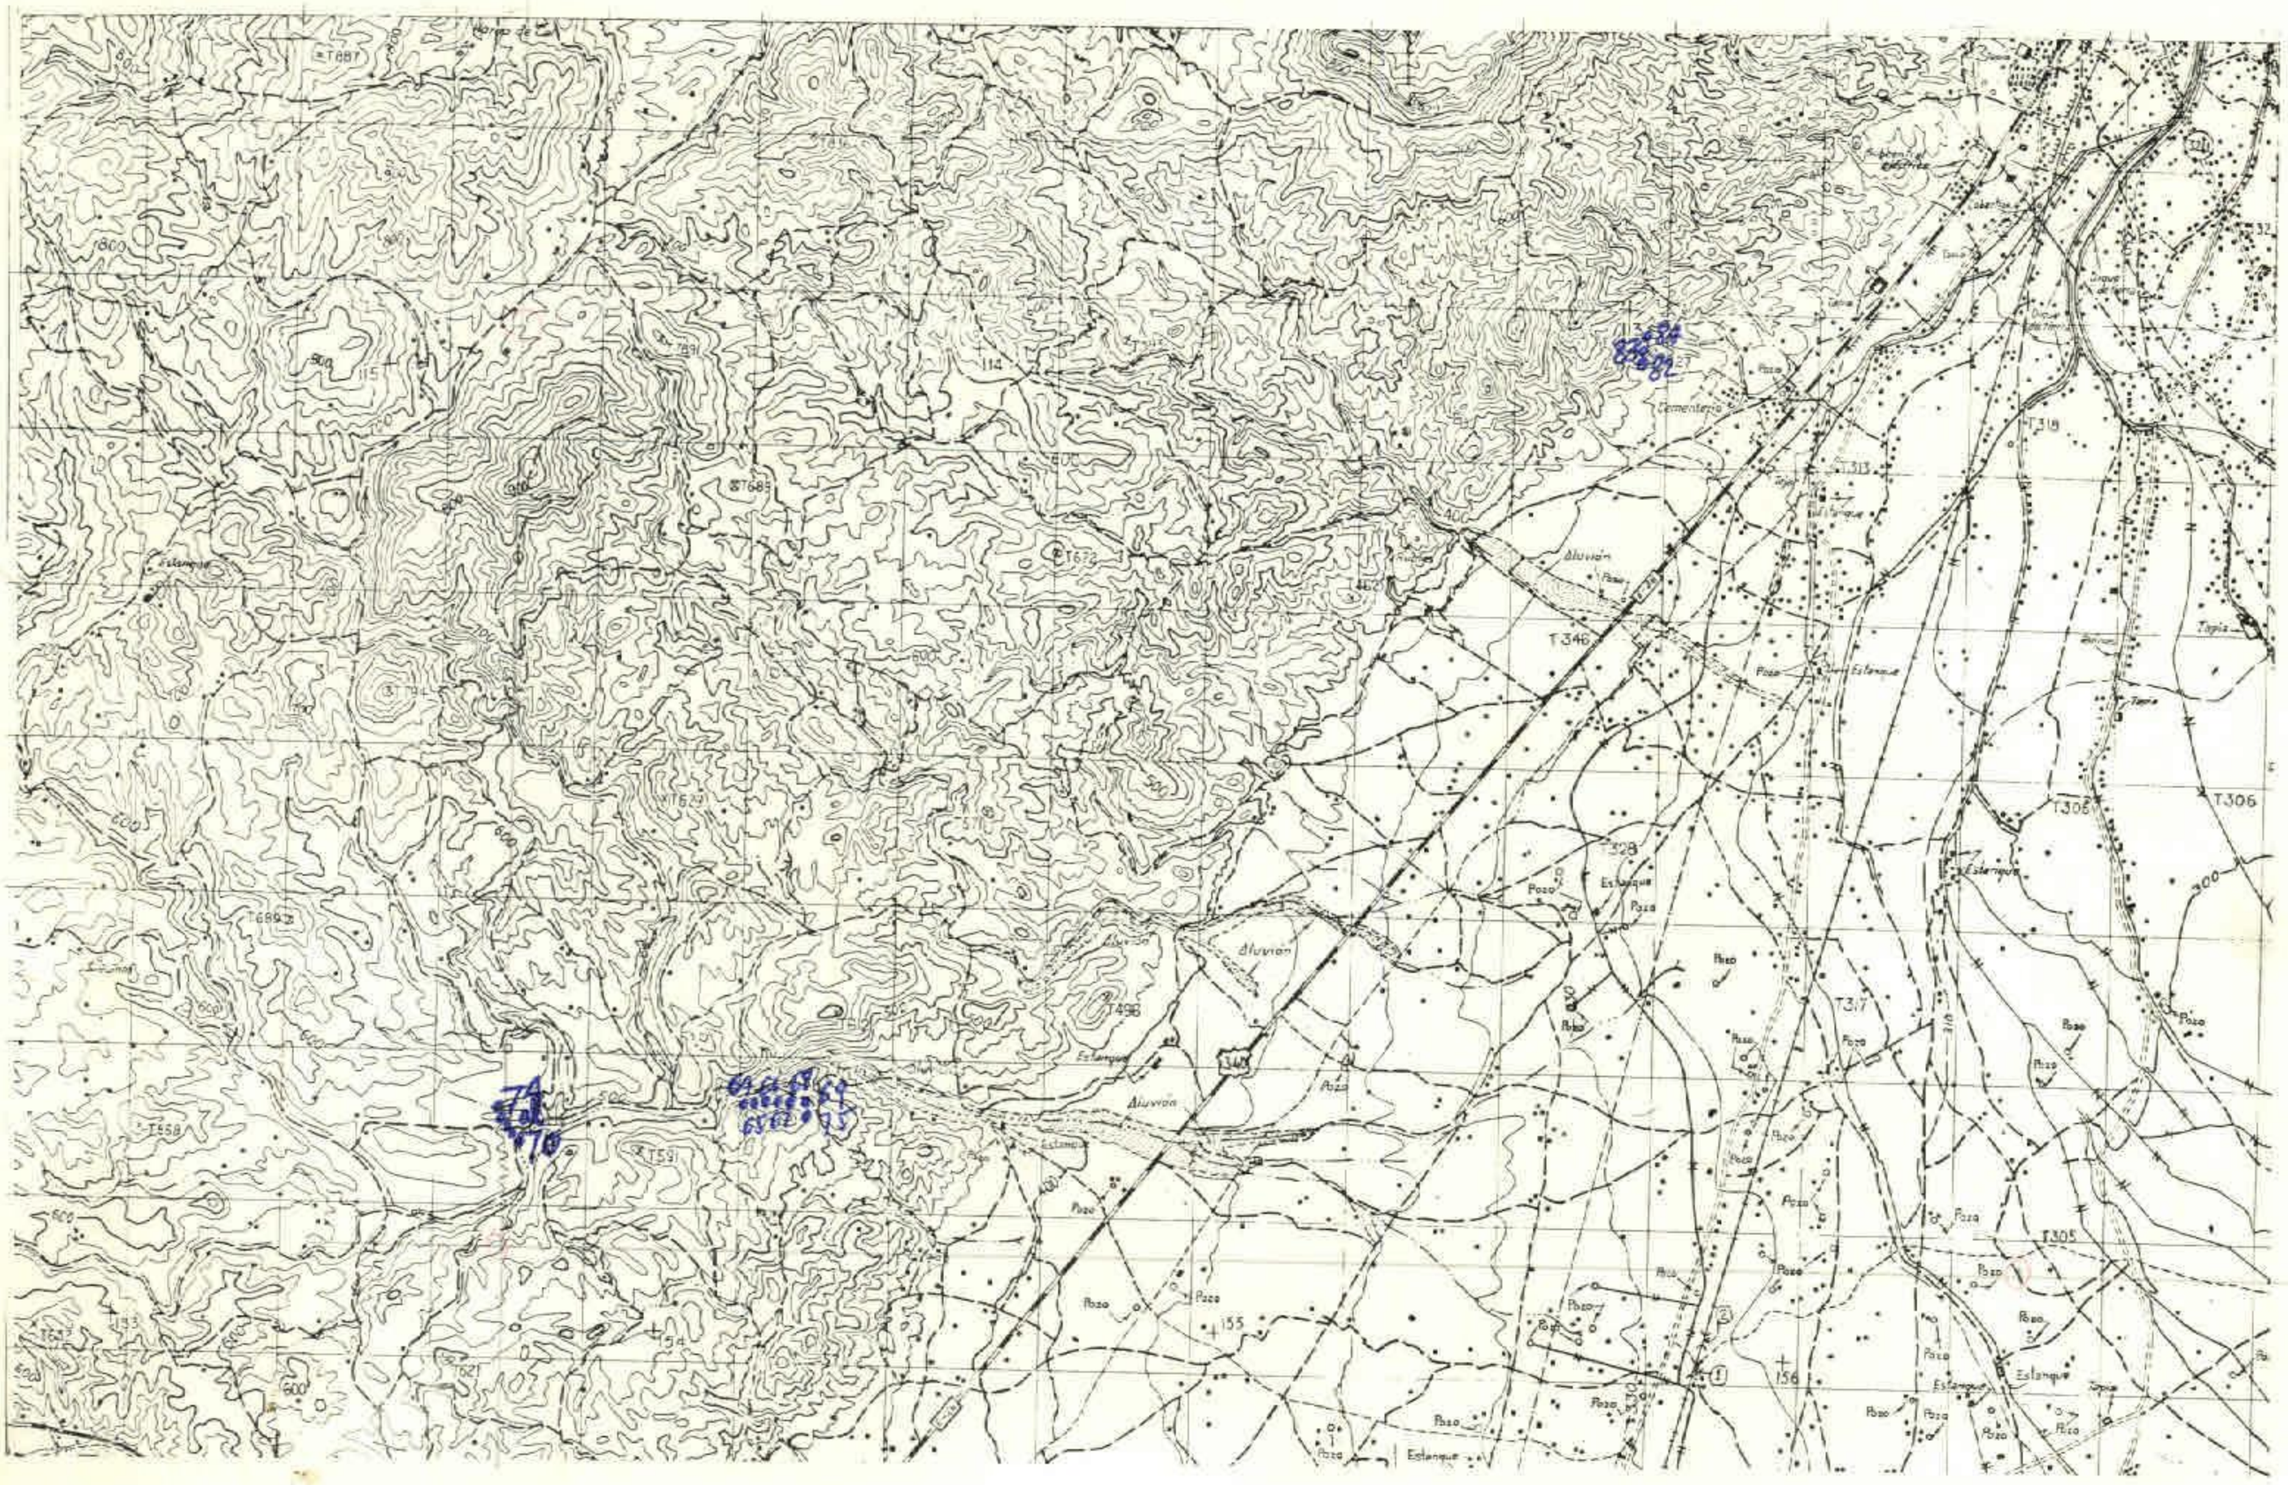

DATOS A RELLENAR POR EL CONSULTOR

| Con números | | |

MC-729

MINISTERIO DE INDUSTRIA
DIRECCION GENERAL DE MINAS
INSTITUTO GEOLOGICO Y MINERO DE ESPAÑA

PLAN NACIONAL DE LA MINERIA. MAPA GEOLOGICO NACIONAL A ESCALA 1:50.000
MAGNA

FICHA DE CONTROL DEL TRABAJO DE CAMPO MCC1

89

Datos a rellenar por el Consultor											Datos a rellenar por el IGME											
Nº de la hoja 1:50.000				Cuadrante	Consultor		Página		Especie realiza la estación		RECIBIDO						REF CONTROL				PERFORADO	VERIFICADO
1	2	3	4	5	6	7	8	9	10	11	71	72	73	74	75	76	77	78	79	80		
2	5	3	9	3	I	B		2	M	M	2	7	1	2	7	2	M	C	C	1	A.B	

CONFORME EL CONSULTOR

FIRMA

ESQUEMA DE NUMERACION DE LOS CUADRANTES

4	1
3	2

DATOS A RELLENAR POR EL IGME

CONTROL	FECHA	OBSERVACIONES
LIBRETA DE CAMPO		
MUESTRAS. LABORATORIO		
CARTOGRAFIA		
ESTACIONES VISITADAS		

OBSERVACIONES:

EL SUPERVISOR DEL PROYECTO

P

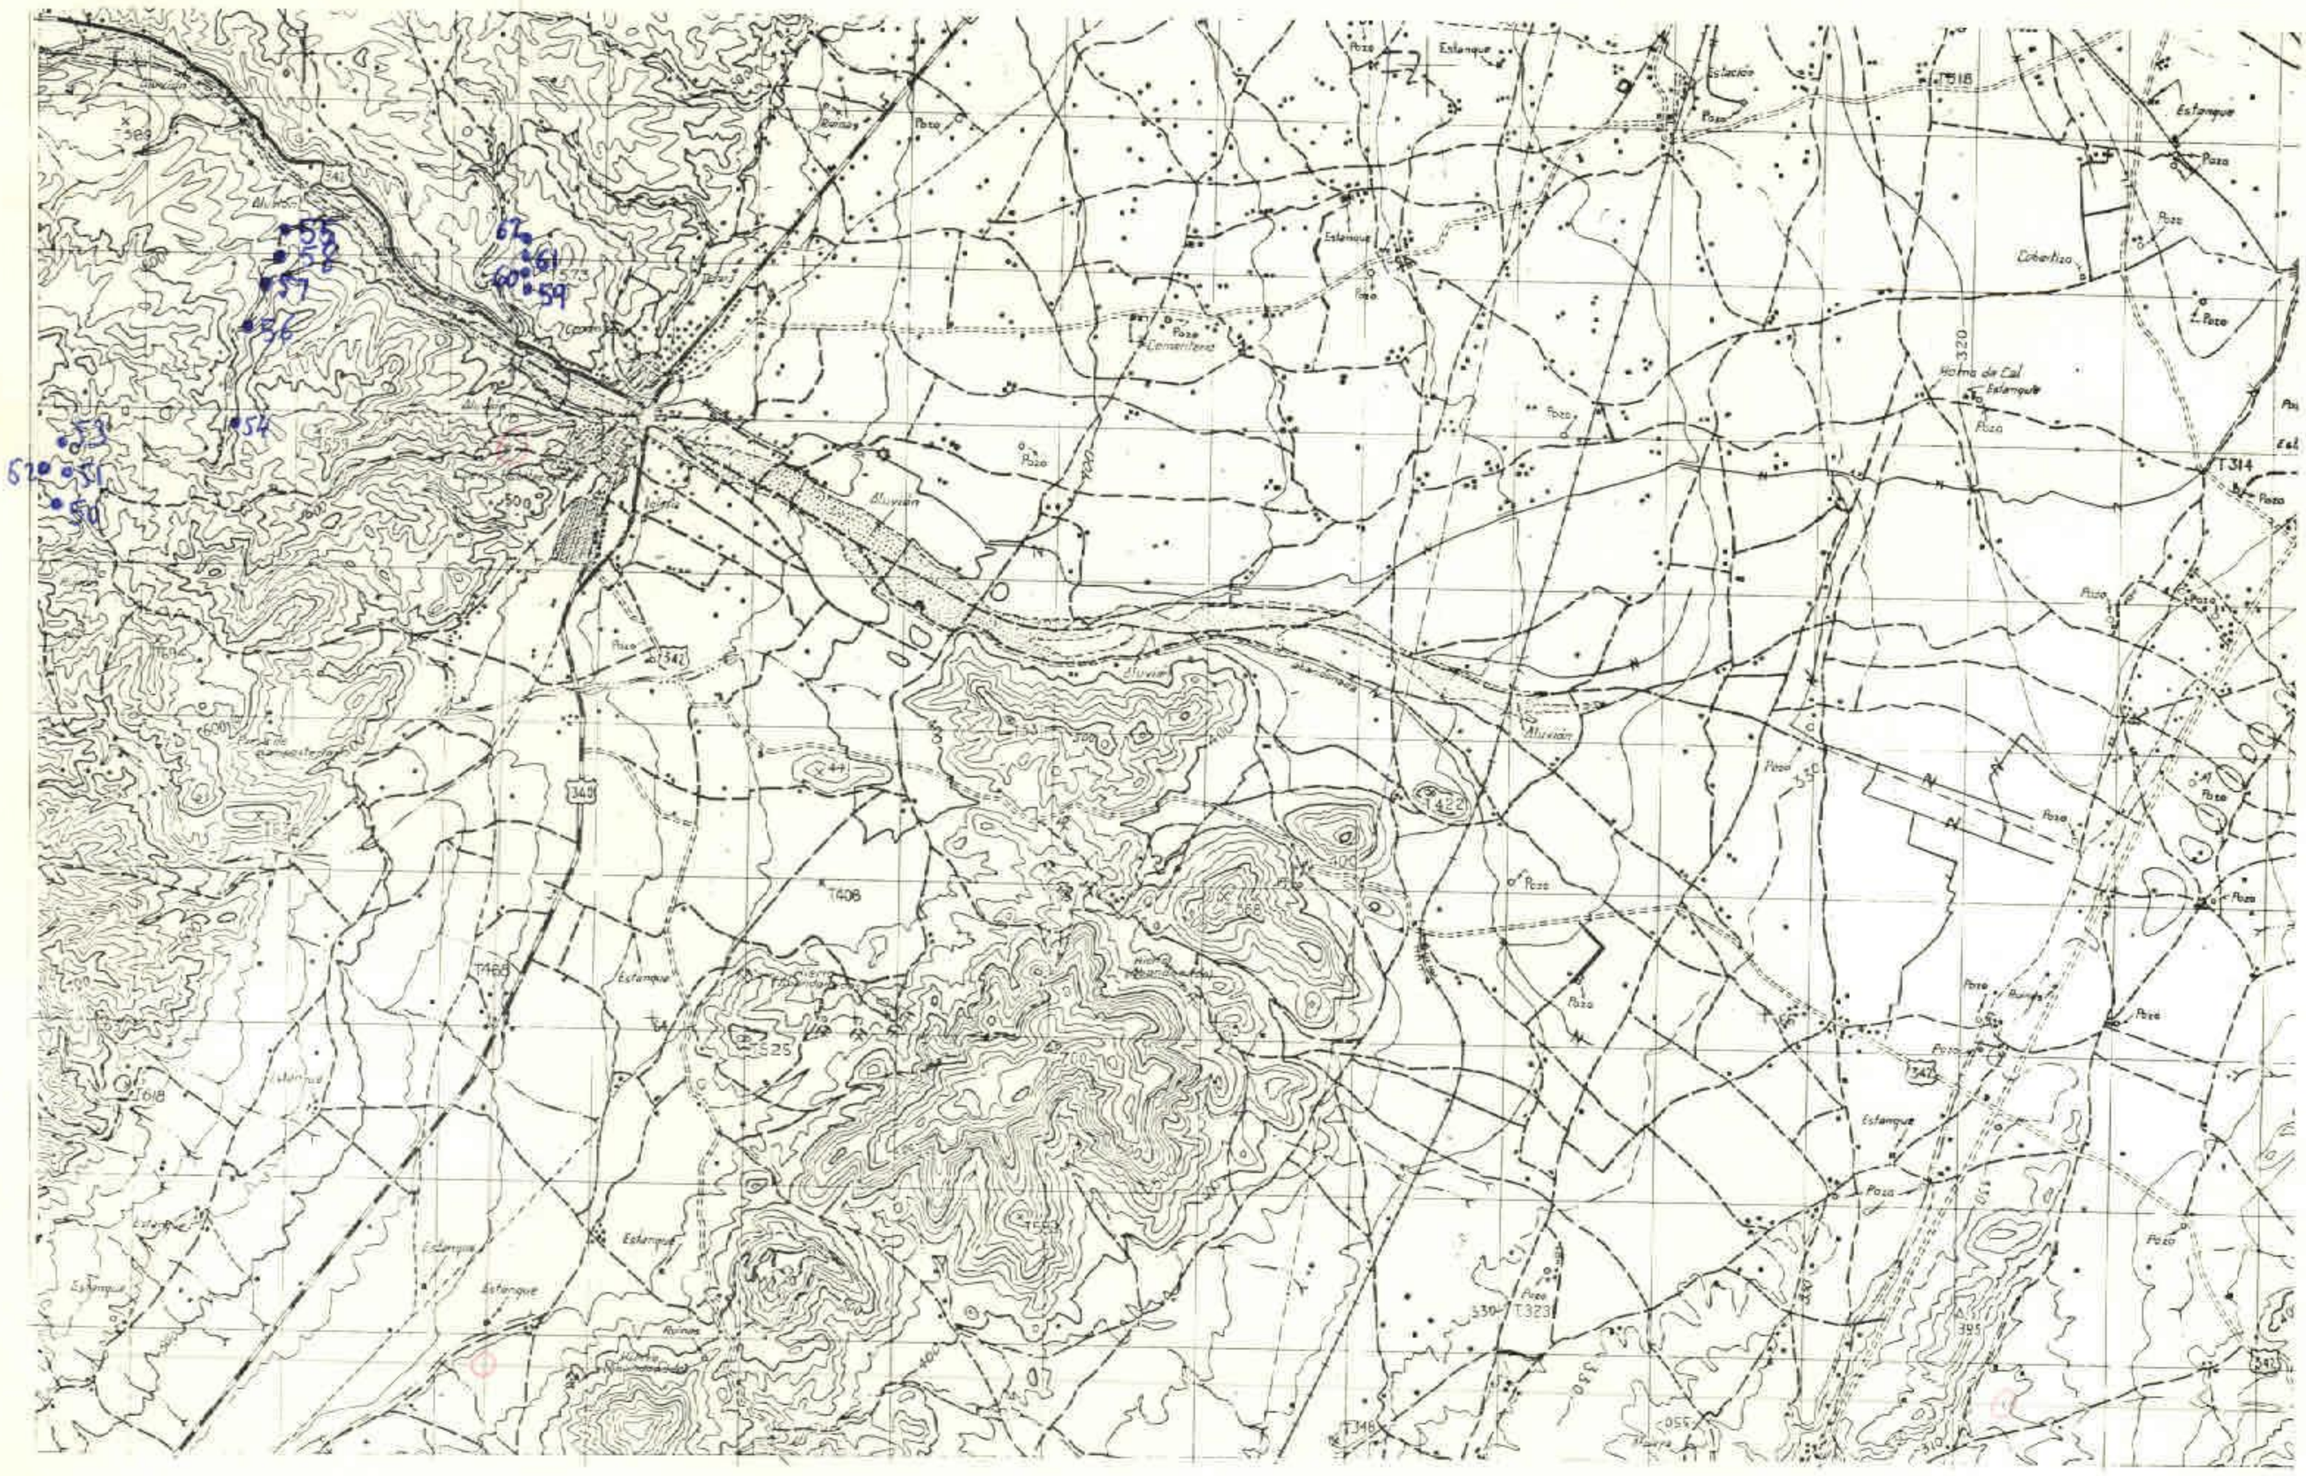

X = 765.000
Y = 325.000

DATOS A RELLENAR POR EL CONSULTOR

Nº DE LA ESTACION	FECHA DIA	FECHA MES	FECHA AÑO	Medición: Rumbo	Medición: Buzamiento	Medición: Croquis	Medición: Fotografías	Muestras: Petrografía	Muestras: Mineralógica	Muestras: Microscopía	Muestras: Sedimentol.	Muestras: Rayos X	Muestras: Espec. masas	Muestras: C.I.R.	Muestras: Análisis quím.	Puntos de interés: Mineralógico	Puntos de interés: Tectónico	Puntos de interés: Paleontológico	Puntos de interés: Estratigráfico	Puntos de interés: Litológico	Puntos de interés: Petrológico	Puntos de interés: Hidrológico	Puntos de interés: Económico	Puntos de interés: Fenómenos	Tipo de terreno: Plutónico	Tipo de terreno: Metamórf.	Tipo de terreno: Sediment.	Tipo de terreno: Volcánico
50	13	12	72				/									/			/							/		
51	13	12	72				/									/			/							/		
52	13	12	72				/									/			/							/		
53	13	12	72				/									/			/							/		
54	18	12	72				/									/			/							/		
55	13	12	72				/									/			/							/		
56	13	12	72				/									/			/							/		
57	13	12	72				/									/			/							/		
58	13	12	72				/									/			/							/		
59	13	12	72						/	/									/								/	
60	13	12	72						/	/									/								/	
61	13	12	72						/	/									/								/	
62	13	12	72						/	/									/								/	
63	14	12	72				/									/				/						/		
76	14	12	72						/	/									/								/	
77	14	12	72						/	/									/								/	
78	14	12	72						/	/									/								/	
79	14	12	72						/	/									/								/	
80	14	12	72						/	/									/								/	
81	14	12	72						/	/									/								/	

Faltan

DATOS A RELLENAR POR EL CONSULTOR

Nº DE LA ESTACION	FECHA DIA	FECHA MES	FECHA AÑO	Medición: Rumbo	Medición: Buzamiento	Medición: Croquis	Medición: Fotografías	Muestras: Petrografía	Muestras: Mineralógica	Muestras: Microscopía	Muestras: Sedimentol.	Muestras: Rayos X	Muestras: Espec. masas	Muestras: C.I.R.	Muestras: Análisis quím.	Puntos de interés: Mineralógico	Puntos de interés: Tectónico	Puntos de interés: Paleontológico	Puntos de interés: Estratigráfico	Puntos de interés: Litológico	Puntos de interés: Petrológico	Puntos de interés: Hidrológico	Puntos de interés: Económico	Puntos de interés: Fenómenos	Tipo de terreno: Plutónico	Tipo de terreno: Metamórf.	Tipo de terreno: Sediment.	Tipo de terreno: Volcánico

EL CONSULTOR DEBERA MARCAR SOBRE EL MAPA LAS ESTACIONES CON SU NUMERO DE REFERENCIA (EN AZUL) Y LOS CORTES REALIZADOS SOBRE EL TERRENO (EN ROJO).
PARA UN CONTROL CORRECTO DE LA MARCHA DEL TRABAJO DE CAMPO EL CONSULTOR DEBERA ENVIAR LOS DIAS 1 Y 15 DE CADA MES ESTAS HOJAS AL INSTITUTO GEOLOGICO Y MINERO DE ESPAÑA. DIVISION DE GEOLOGIA. C/ RIOS ROSAS 23 –MADRID-3.

MC-766

MINISTERIO DE INDUSTRIA
DIRECCION GENERAL DE MINAS
INSTITUTO GEOLOGICO Y MINERO DE ESPAÑA

PLAN NACIONAL DE LA MINERIA. MAPA GEOLOGICO NACIONAL A ESCALA 1:50.000
MAGNA

FICHA DE CONTROL DEL TRABAJO DE CAMPO MCC1

612347

Datos a rellenar por el Consultor											Datos a rellenar por el IGME											
Nº de la hoja 1:50.000				Cuadrante (1 a 11)	Consultor		Página		Especificar la estación		RECIBIDO						REF CONTROL				PERFORADO	VERIFICADO
1	2	3	4	5	6	7	8	9	10	11	71	72	73	74	75	76	77	78	79	80		
2	T	3	9	4	I	B	0	2	M	M	2	9	0	1	7	3	M	C	C	1	A·B	H T

CONFORME EL CONSULTOR

FIRMA

IBERICA DE ESPECIALIDADES GEOTECNICAS
IBERGESA

ESQUEMA DE NUMERACION DE LOS CUADRANTES

4	1
3	2

90

DATOS A RELLENAR POR EL IGME

CONTROL	FECHA	OBSERVACIONES
LIBRETA DE CAMPO		
MUESTRAS. LABORATORIO		
CARTOGRAFIA		
ESTACIONES VISITADAS		

OBSERVACIONES:

EL SUPERVISOR DEL PROYECTO

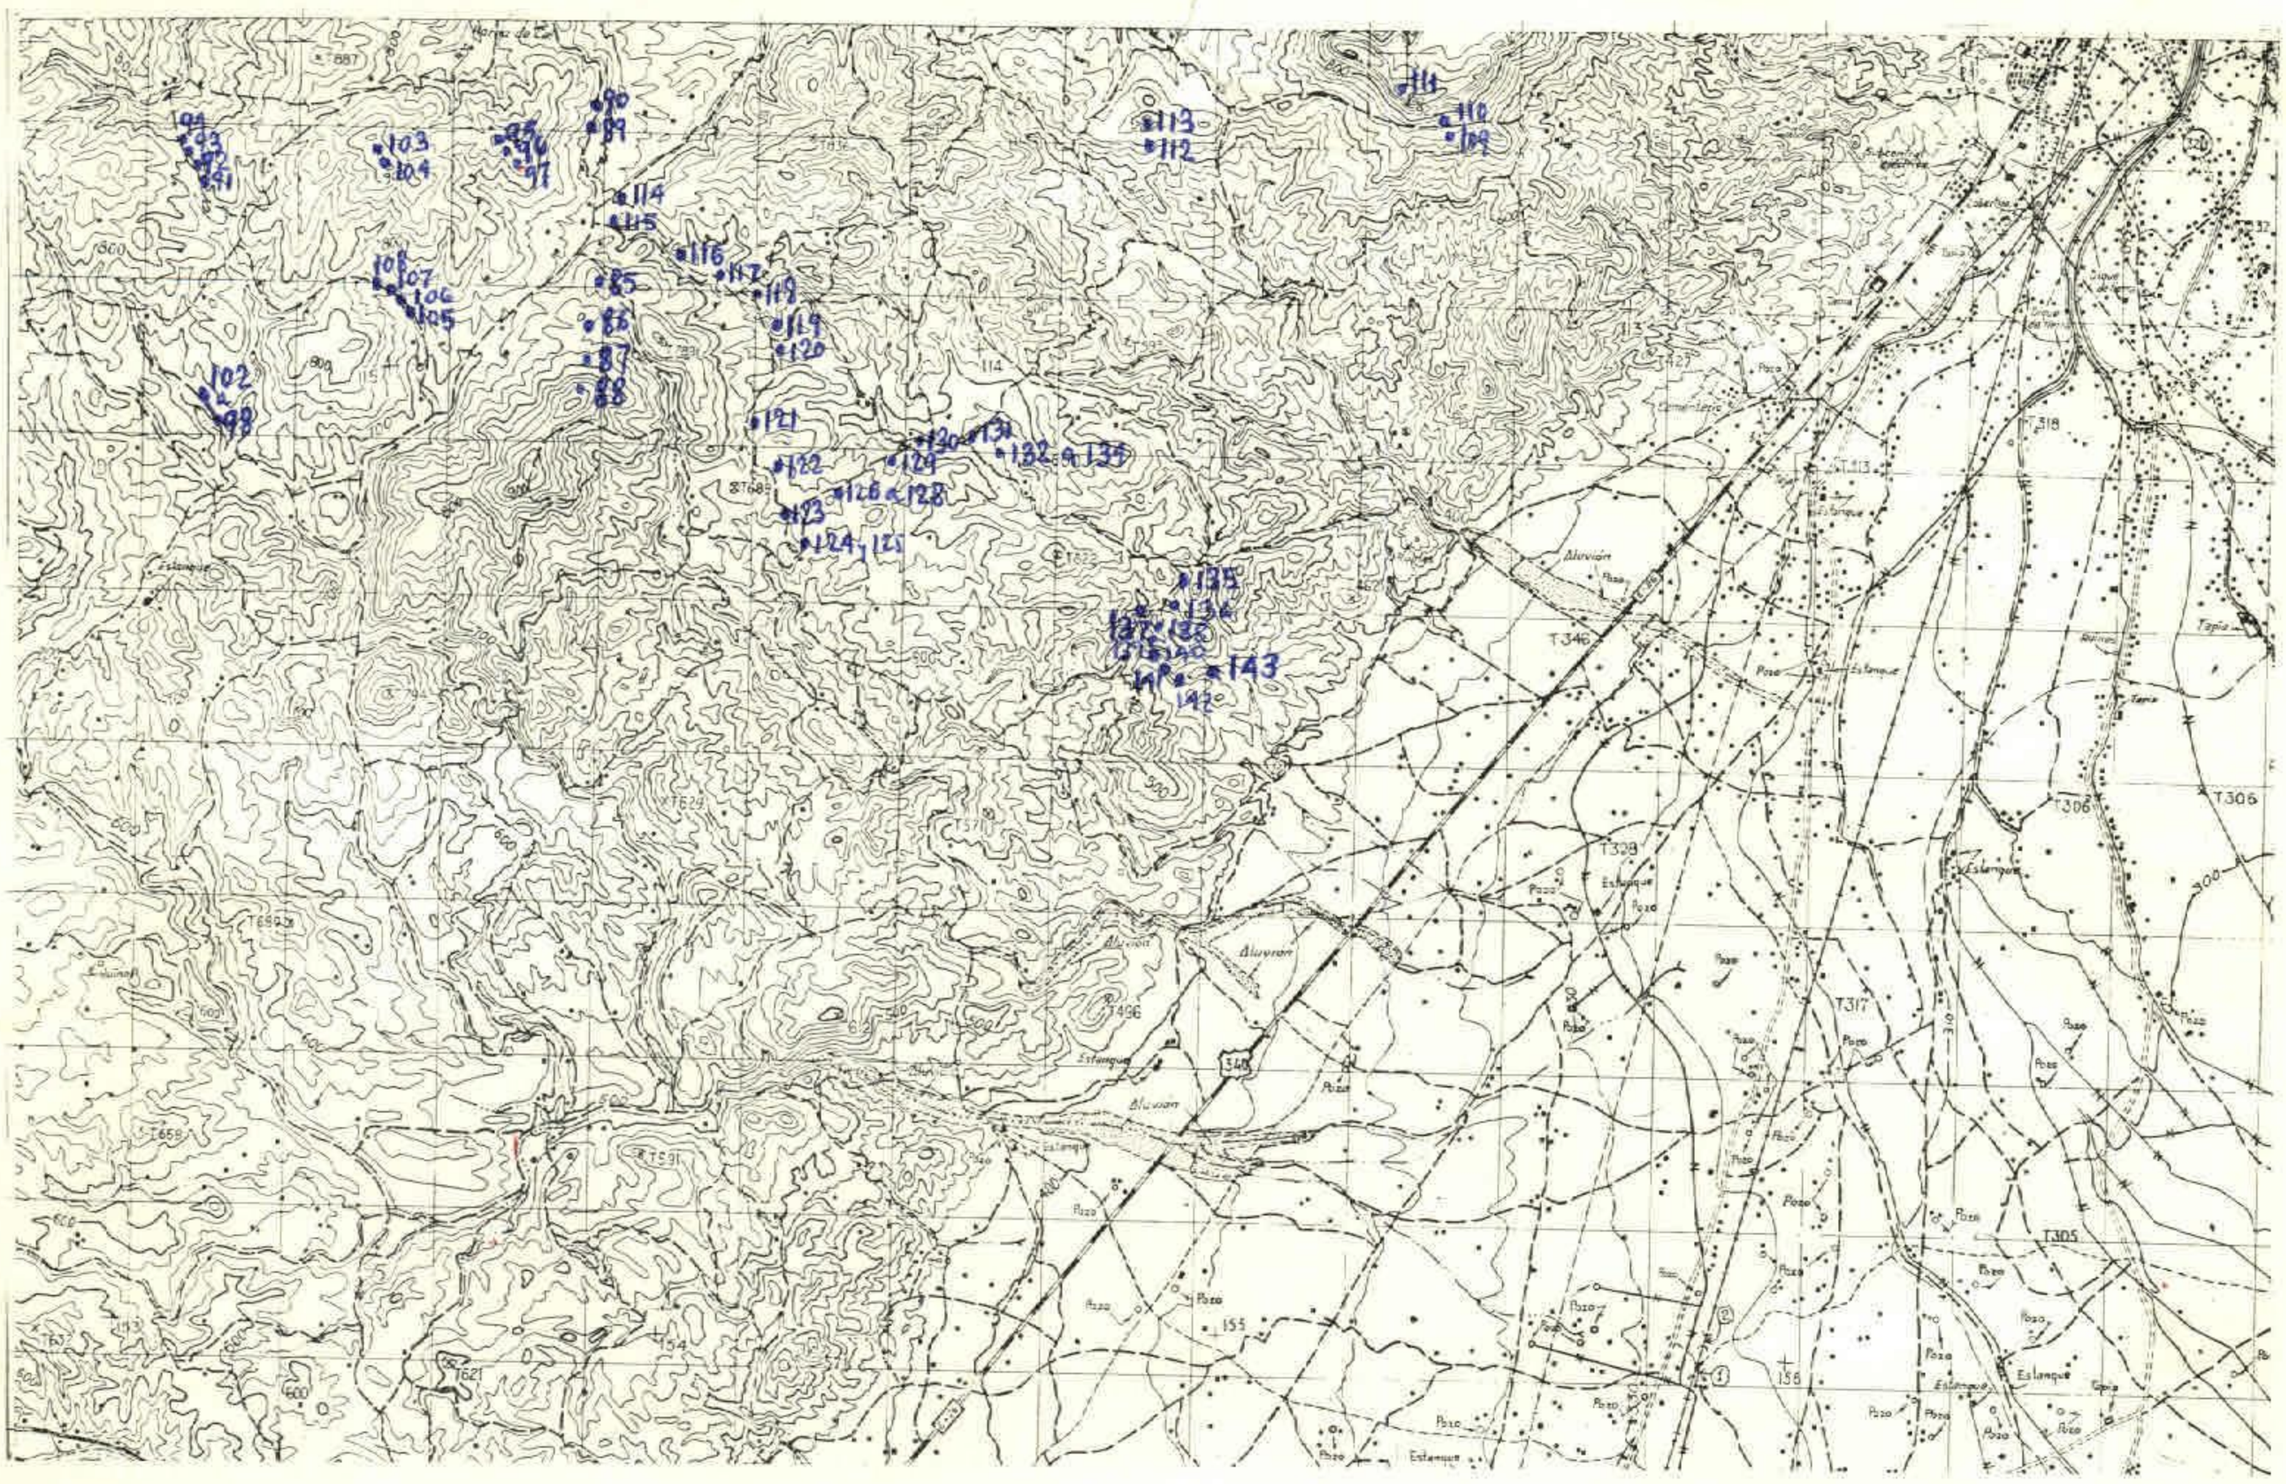
Alluvión
Pozo
Estanque
T346
T306
T305
T317
T329
T496
T591
T621
T658
T692
T629
T768
T822
T518
T313
T427
T571
