6

208

MINISTERIO DE INDUSTRIA
DIRECCION GENERAL DE MINAS
INSTITUTO GEOLOGICO Y MINERO DE ESPAÑA

PLAN NACIONAL DE LA MINERIA. MAPA GEOLOGICO NACIONAL A ESCALA 1:50.000
MAGNA

FICHA DE CONTROL DEL TRABAJO DE CAMPO MCC1

DATOS A RELLENAR POR EL IGME			
Nº de la hoja 1:50.000	CUADRICULA NUMERO	Nº del documento	
38 39 34			

DATOS A RELLENAR POR EL CONSULTOR			
CONSULTOR	ESPECIAL QUE REALIZA LA ESTACION		
A	D	V	I

DATOS A RELLENAR POR EL IGME			
Recibido	Ref. Control	Perforado	Verificado
	0208		

DATOS A RELLENAR POR EL CONSULTOR

NUMERO DE LA ESTACION	Fotografia	MUESTRAS											
		Petrol. y M.	Macrop.	Micropol.	Sedimen.	Rayos X	Espectro. masas	C 14	Analisis quimico	Termico diferen.	Microso	Otros analisis
606	1											
607	1											
608	1											
609	1											
610	1											
611	1											

NUMERO DE LA ESTACION	Fotografia	MUESTRAS											
		Petrol. y M.	Macrop.	Micropol.	Sedimen.	Rayos X	Espectro. masas	C 14	Analisis quimico	Termico diferen.	Microso	Otros analisis

EL CONSULTOR.- DEBERA MARCAR SOBRE EL MAPA: LAS ESTACIONES CON SU NUMERO DE REFERENCIA (EN AZUL) Y LOS CORTES REALIZADOS SOBRE EL TERRENO (EN ROJO).
PARA UN CONTROL CORRECTO DE LA MARCHA DEL TRABAJO DE CAMPO EL CONSULTOR DEBERA ENVIAR ENTRE LOS DIAS 1 al 7 y 15 al 22 DE CADA MES ESTAS HOJAS AL INSTITUTO GEOLOGICO Y MINERO DE ESPAÑA, DIVISION DE GEOLOGIA. C/ RIOS ROSAS, 23 – MADRID - 3.

Recibido I.G.M.E. el 1 Sept. 1975 Enviado el .....


El Supervisor

El Consultor

NUMERO DE LA HOJA 8939 III

CUADRICULA

44	41	14	11
43	42	13	12
34	31	24	21
33	32	23	22

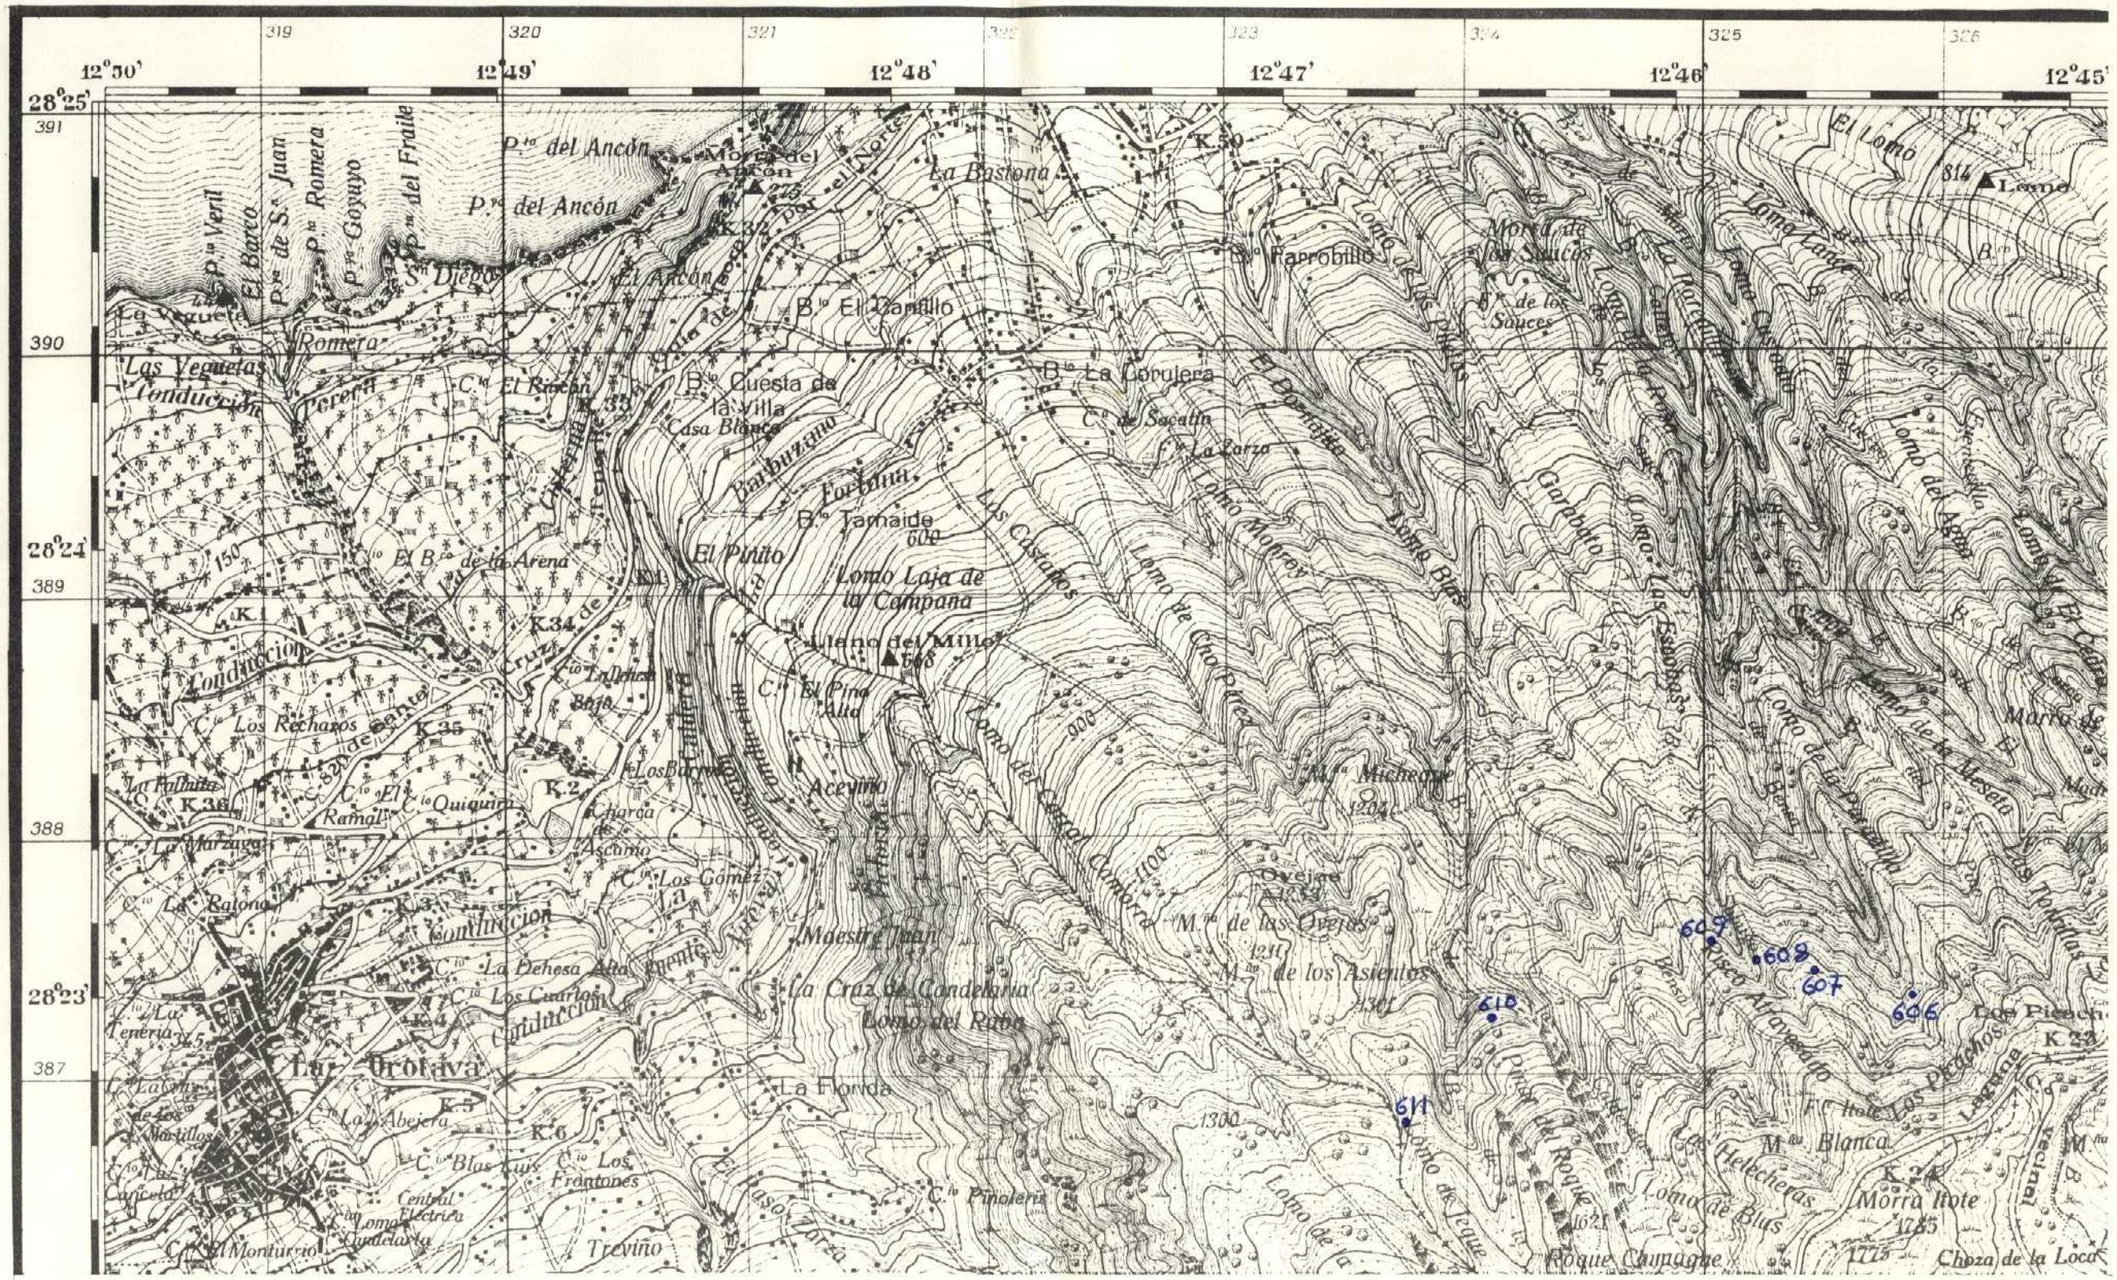

11

MINISTERIO DE INDUSTRIA
DIRECCION GENERAL DE MINAS
INSTITUTO GEOLOGICO Y MINERO DE ESPAÑA

PLAN NACIONAL DE LA MINERIA. MAPA GEOLOGICO NACIONAL A ESCALA 1:50.000
MAGNA

FICHA DE CONTROL DEL TRABAJO DE CAMPO MCC1

209

DATOS A RELLENAR POR EL IGME			
Nº de la hoja 1:50.000	CUADRICULA NUMERO	Nº del documento	
3939	33		

DATOS A RELLENAR POR EL CONSULTOR		
CONSULTOR	ESPECIALIDAD QUE REALIZA LA ESTACION	
AD	VI	

DATOS A RELLENAR POR EL IGME			
Recibido	Ref. Control	Perforado	Verificado
	0209		

DATOS A RELLENAR POR EL CONSULTOR

NUMERO DE LA ESTACION	Fotografia	MUESTRAS											
		Petrol. y M.	Macrop.	Micropal.	Sedimen.	Rayos X	Espectro. masas	C 14	Analisis quimico	Termico diferen.	Microso.	Otros analisis
601		1										
602		1										
603		1										
604		1										
605		1										
612		1										
613	1											
614	1											
615	1											
616	1											
617	1											

NUMERO DE LA ESTACION	Fotografia	MUESTRAS											
		Petrol. y M.	Macrop.	Micropal.	Sedimen.	Rayos X	Espectro. masas	C 14	Analisis quimico	Termico diferen.	Microso.	Otros analisis

EL CONSULTOR.– DEBERA MARCAR SOBRE EL MAPA LAS ESTACIONES CON SU NUMERO DE REFERENCIA (EN AZUL) Y LOS CORTES REALIZADOS SOBRE EL TERRENO (EN ROJO).
PARA UN CONTROL CORRECTO DE LA MARCHA DEL TRABAJO DE CAMPO EL CONSULTOR DEBERA ENVIAR ENTRE LOS DIAS 1 al 7 y 15 al 22 DE CADA MES ESTAS HOJAS AL INSTITUTO GEOLOGICO Y MINERO DE ESPAÑA, DIVISION DE GEOLOGIA. C/ RIOS ROSAS, 23 – MADRID - 3.

Recibido I.G.M.E. el . . 1. Sept. . 1975 Enviado el . . . . . .


El Supervisor

El Consultor

NUMERO DE LA HOJA 3939 III

CUADRICULA

44	41	14	11
43	42	13	12
34	31	24	21
33	32	23	22

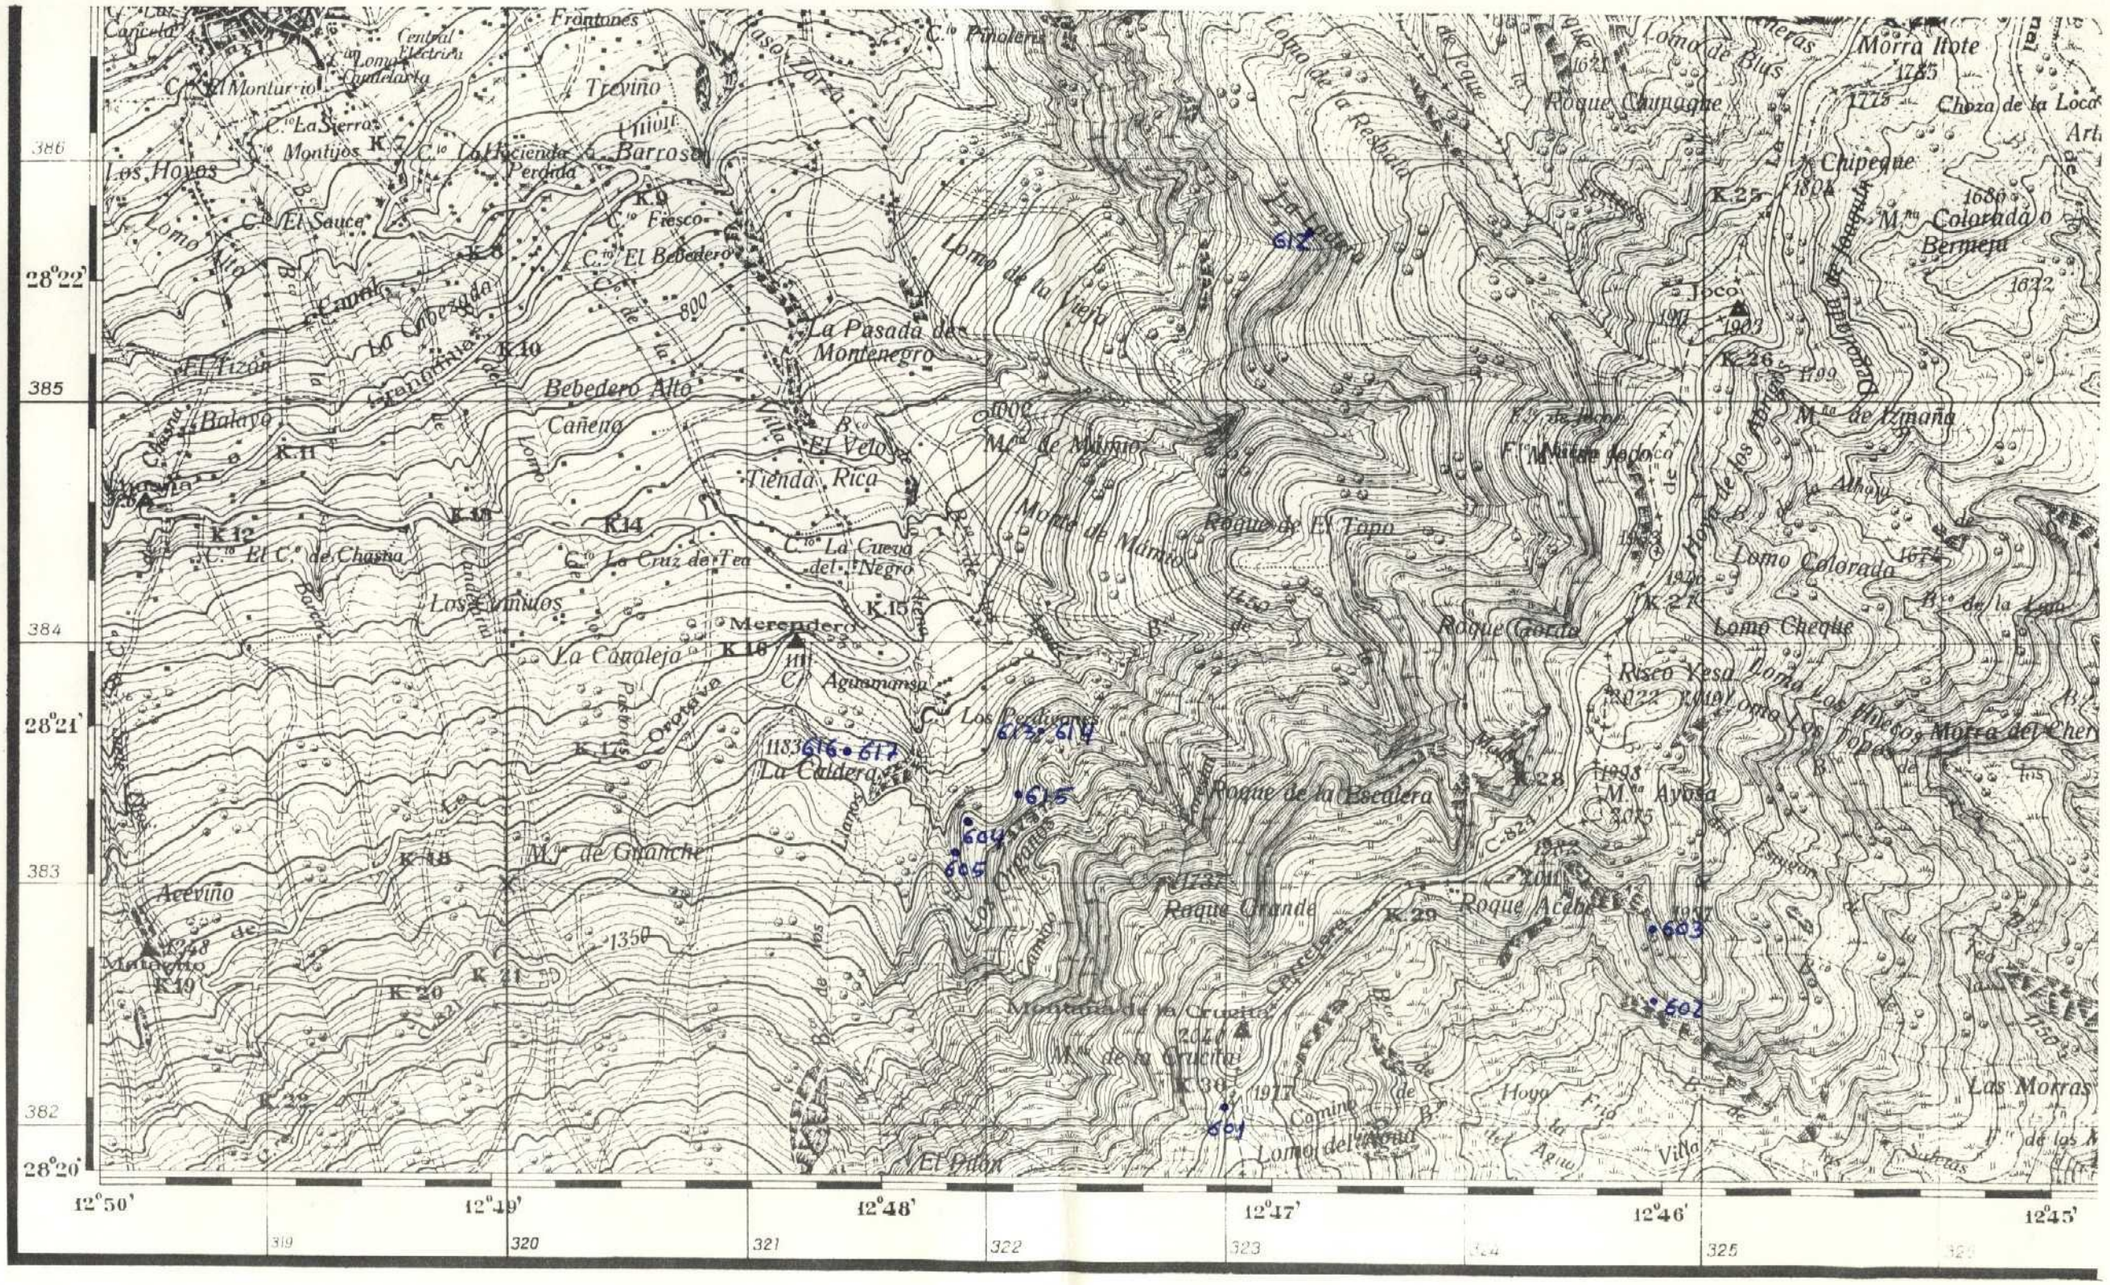

14

210

MINISTERIO DE INDUSTRIA
DIRECCION GENERAL DE MINAS
INSTITUTO GEOLOGICO Y MINERO DE ESPAÑA

PLAN NACIONAL DE LA MINERIA. MAPA GEOLOGICO NACIONAL A ESCALA 1:50.000
MAGNA

FICHA DE CONTROL DEL TRABAJO DE CAMPO MCC1

DATOS A RELLENAR POR EL IGME			
Nº de la hoja 1:50.000	CUADRICULA NUMERO	Nº del documento	
39 39	33		

DATOS A RELLENAR POR EL CONSULTOR			
CONSULTA	ESPECIAL QUE REALIZA LA ESTACION		
A	D	F	H

DATOS A RELLENAR POR EL IGME			
Recibido	Ref. Control	Perforado	Verificado
	0210		

DATOS A RELLENAR POR EL CONSULTOR

NUMERO DE LA ESTACION	Fotografia	MUESTRAS: Petro.l.y M.	Macrop.	Micropal.	Sedimen.	Rayos X	Espectro masas	C 14	Analisis quimico	Termico diferen.	Microsc.	Otros analisis
8131												
8141												
8191												
8201												
8231												
8241												
8251												
8261												
8271												
8281												
8291												
8301												
8311												
8321												

DATOS A RELLENAR POR EL CONSULTOR

NUMERO DE LA ESTACION	Fotografia	MUESTRAS: Petro.l.y M.	Macrop.	Micropal.	Sedimen.	Rayos X	Espectro masas	C 14	Analisis quimico	Termico diferen.	Microsc.	Otros analisis

DATOS A RELLENAR POR EL CONSULTOR

NUMERO DE LA ESTACION	Fotografia	MUESTRAS: Petro.l.y M.	Macrop.	Micropal.	Sedimen.	Rayos X	Espectro masas	C 14	Analisis quimico	Termico diferen.	Microsc.	Otros analisis

EL CONSULTOR.- DEBERA MARCAR SOBRE EL MAPA: LAS ESTACIONES CON SU NUMERO DE REFERENCIA (EN AZUL) Y LOS CORTES REALIZADOS SOBRE EL TERRENO (EN ROJO).
PARA UN CONTROL CORRECTO DE LA MARCHA DEL TRABAJO DE CAMPO EL CONSULTOR DEBERA ENVIAR ENTRE LOS DIAS 1 al 7 y 15 al 22 DE CADA MES ESTAS HOJAS AL INSTITUTO GEOLOGICO Y MINERO DE ESPAÑA. DIVISION DE GEOLOGIA. C/ RIOS ROSAS, 23 – MADRID - 3.

Recibido I.G.M.E. el 1 Sept. 1975 Enviado el .....

El Supervisor


El Consultor

Y. Haes

NUMERO DE LA HOJA 3939 III

CUADRICULA

44	41	14	11
43	42	13	12
34	31	24	21
33	32	23	22

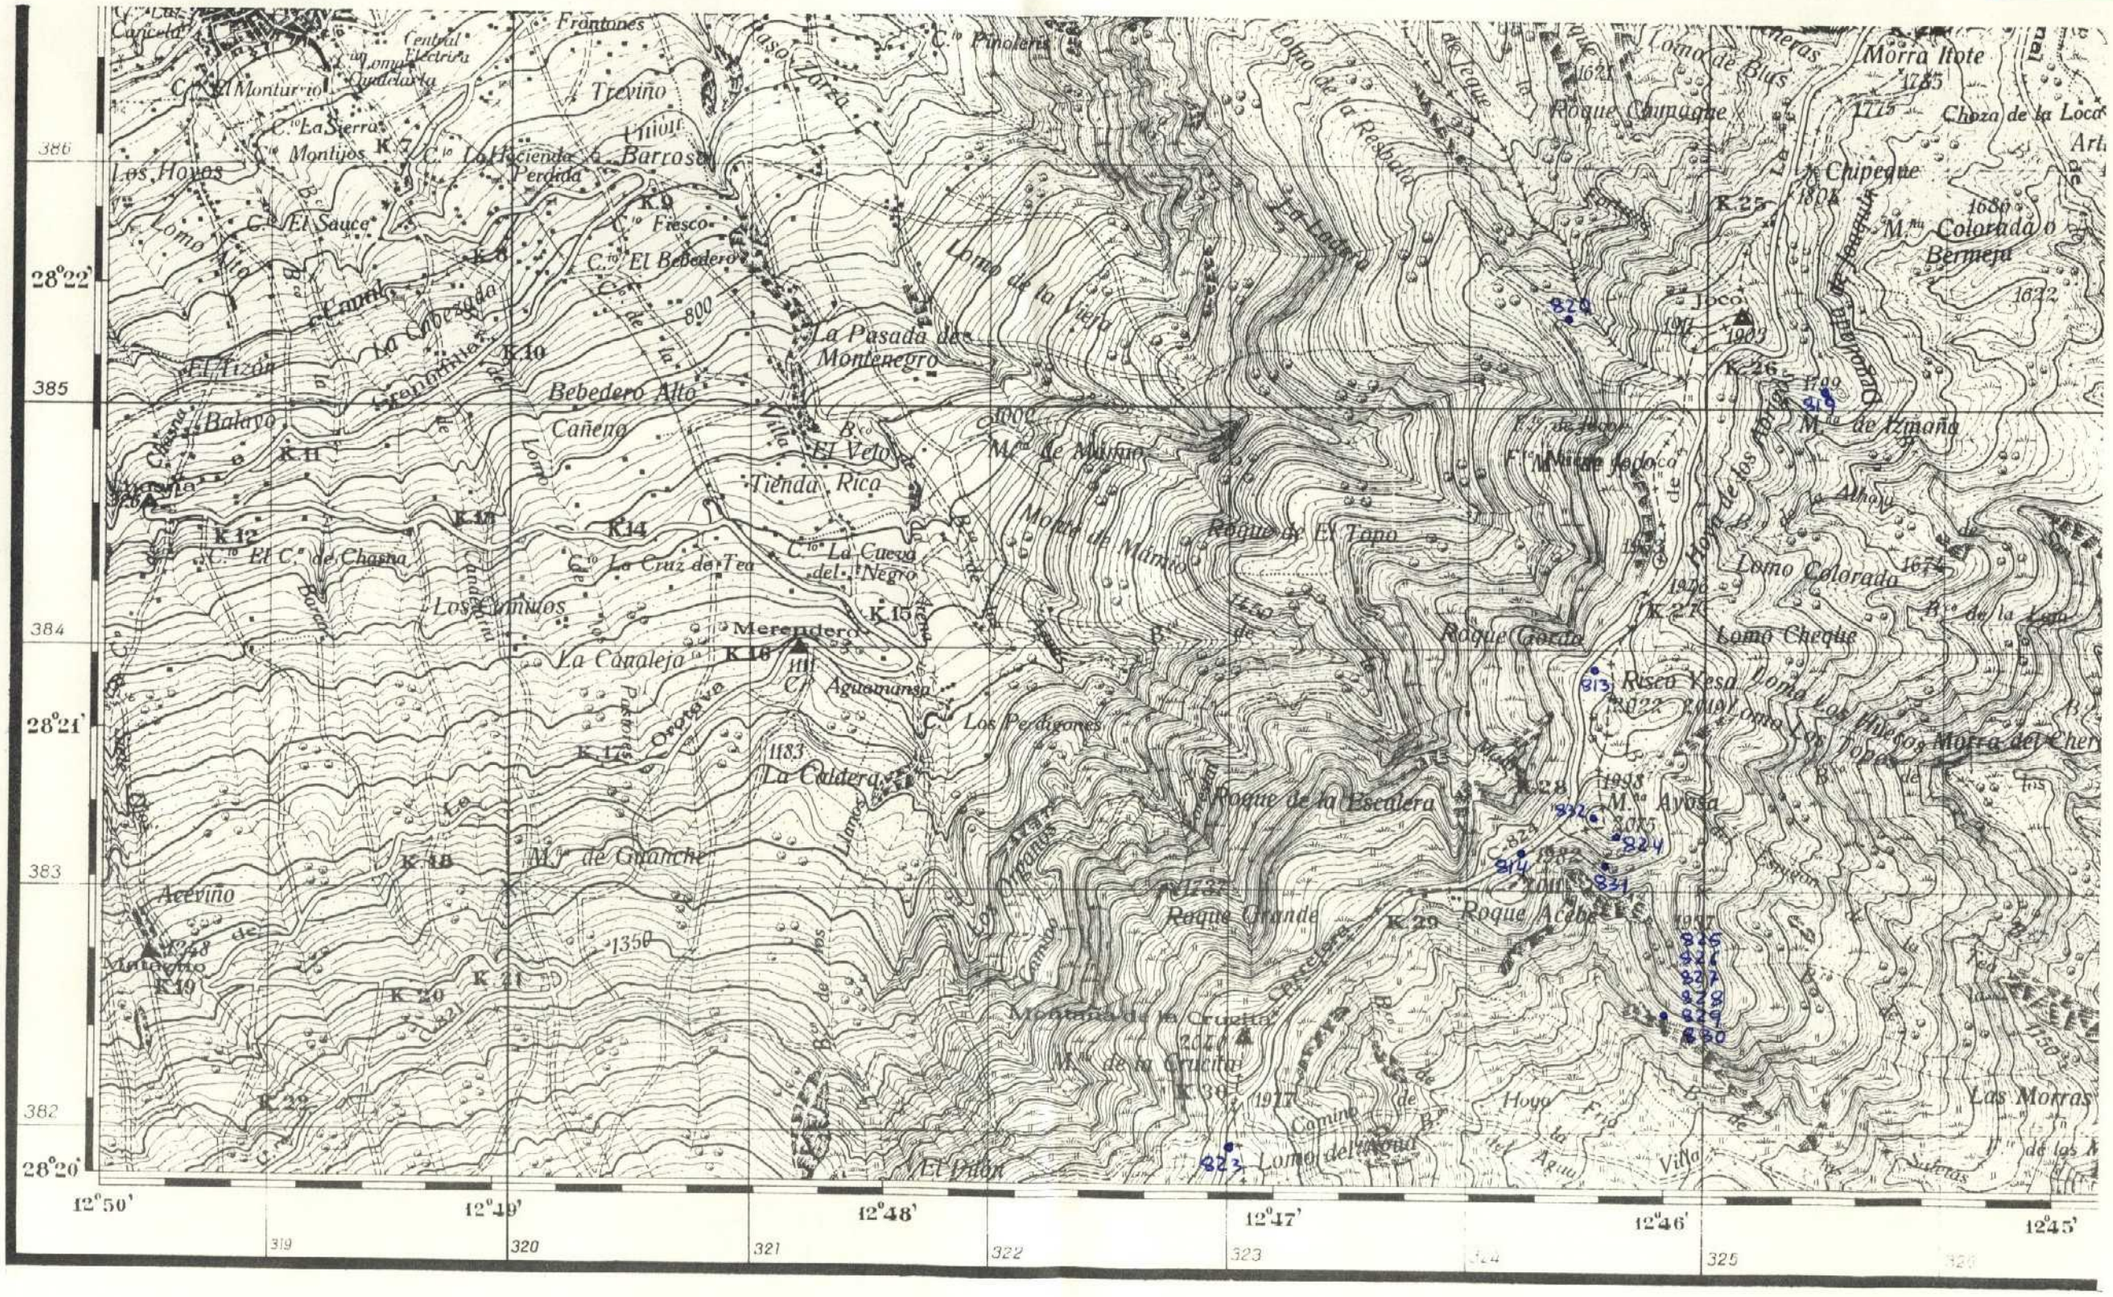

14

MINISTERIO DE INDUSTRIA
DIRECCION GENERAL DE MINAS
INSTITUTO GEOLOGICO Y MINERO DE ESPAÑA

211

PLAN NACIONAL DE LA MINERIA. MAPA GEOLOGICO NACIONAL A ESCALA 1:50.000
MAGNA

FICHA DE CONTROL DEL TRABAJO DE CAMPO MCC1

DATOS A RELLENAR POR EL IGME				DATOS A RELLENAR POR EL CONSULT.				DATOS A RELLENAR POR EL IGME			
Nº de la hoja 1:50.000	CUADRICULA NUMERO		Nº del documento	CONSULT.	ESPECIAL QUE REALIZA LA ESTAC.			Recibido	Ref. Control	Perforado	Verificado
39	39	32		A	D	F	H		0211		

DATOS A RELLENAR POR EL CONSULTOR

NUMERO DE LA ESTACION	Fotografia	MUESTRAS: Petro l.y M.	Macrop.	Micropal.	Sedimen.	Rayos X	Espectro. masas	C 14	Analisis quimico	Termico diferen.	Microsc.	Otros analisis
805		1										
806		1										
807		1										
808		1										
809		1										
810		1										
8171												
8181												
8331												
834	1											
835	1											
836	1											
837		1										
838		1										

DATOS A RELLENAR POR EL CONSULTOR

NUMERO DE LA ESTACION	Fotografia	MUESTRAS: Petro l.y M.	Macrop.	Micropal.	Sedimen.	Rayos X	Espectro. masas	C 14	Analisis quimico	Termico diferen.	Microsc.	Otros analisis

DATOS A RELLENAR POR EL CONSULTOR

NUMERO DE LA ESTACION	Fotografia	MUESTRAS: Petro l.y M.	Macrop.	Micropal.	Sedimen.	Rayos X	Espectro. masas	C 14	Analisis quimico	Termico diferen.	Microsc.	Otros analisis

EL CONSULTOR.– DEBERA MARCAR SOBRE EL MAPA LAS ESTACIONES CON SU NUMERO DE REFERENCIA (EN AZUL) Y LOS CORTES REALIZADOS SOBRE EL TERRENO (EN ROJO).
PARA UN CONTROL CORRECTO DE LA MARCHA DEL TRABAJO DE CAMPO EL CONSULTOR DEBERA ENVIAR ENTRE LOS DIAS 1 al 7 y 15 al 22 DE CADA MES ESTAS HOJAS AL INSTITUTO GEOLOGICO Y MINERO DE ESPAÑA, DIVISION DE GEOLOGIA. C/ RIOS ROSAS, 23 – MADRID - 3.

Recibido I.G.M.E. el 1 Sept. 1975 Enviado el .....

El Supervisor


El Consultor

Y. Flavén

NUMERO DE LA HOJA 3939 II

CUADRICULA

44	41	14	11
43	42	13	12
34	31	24	21
33	32	23	22

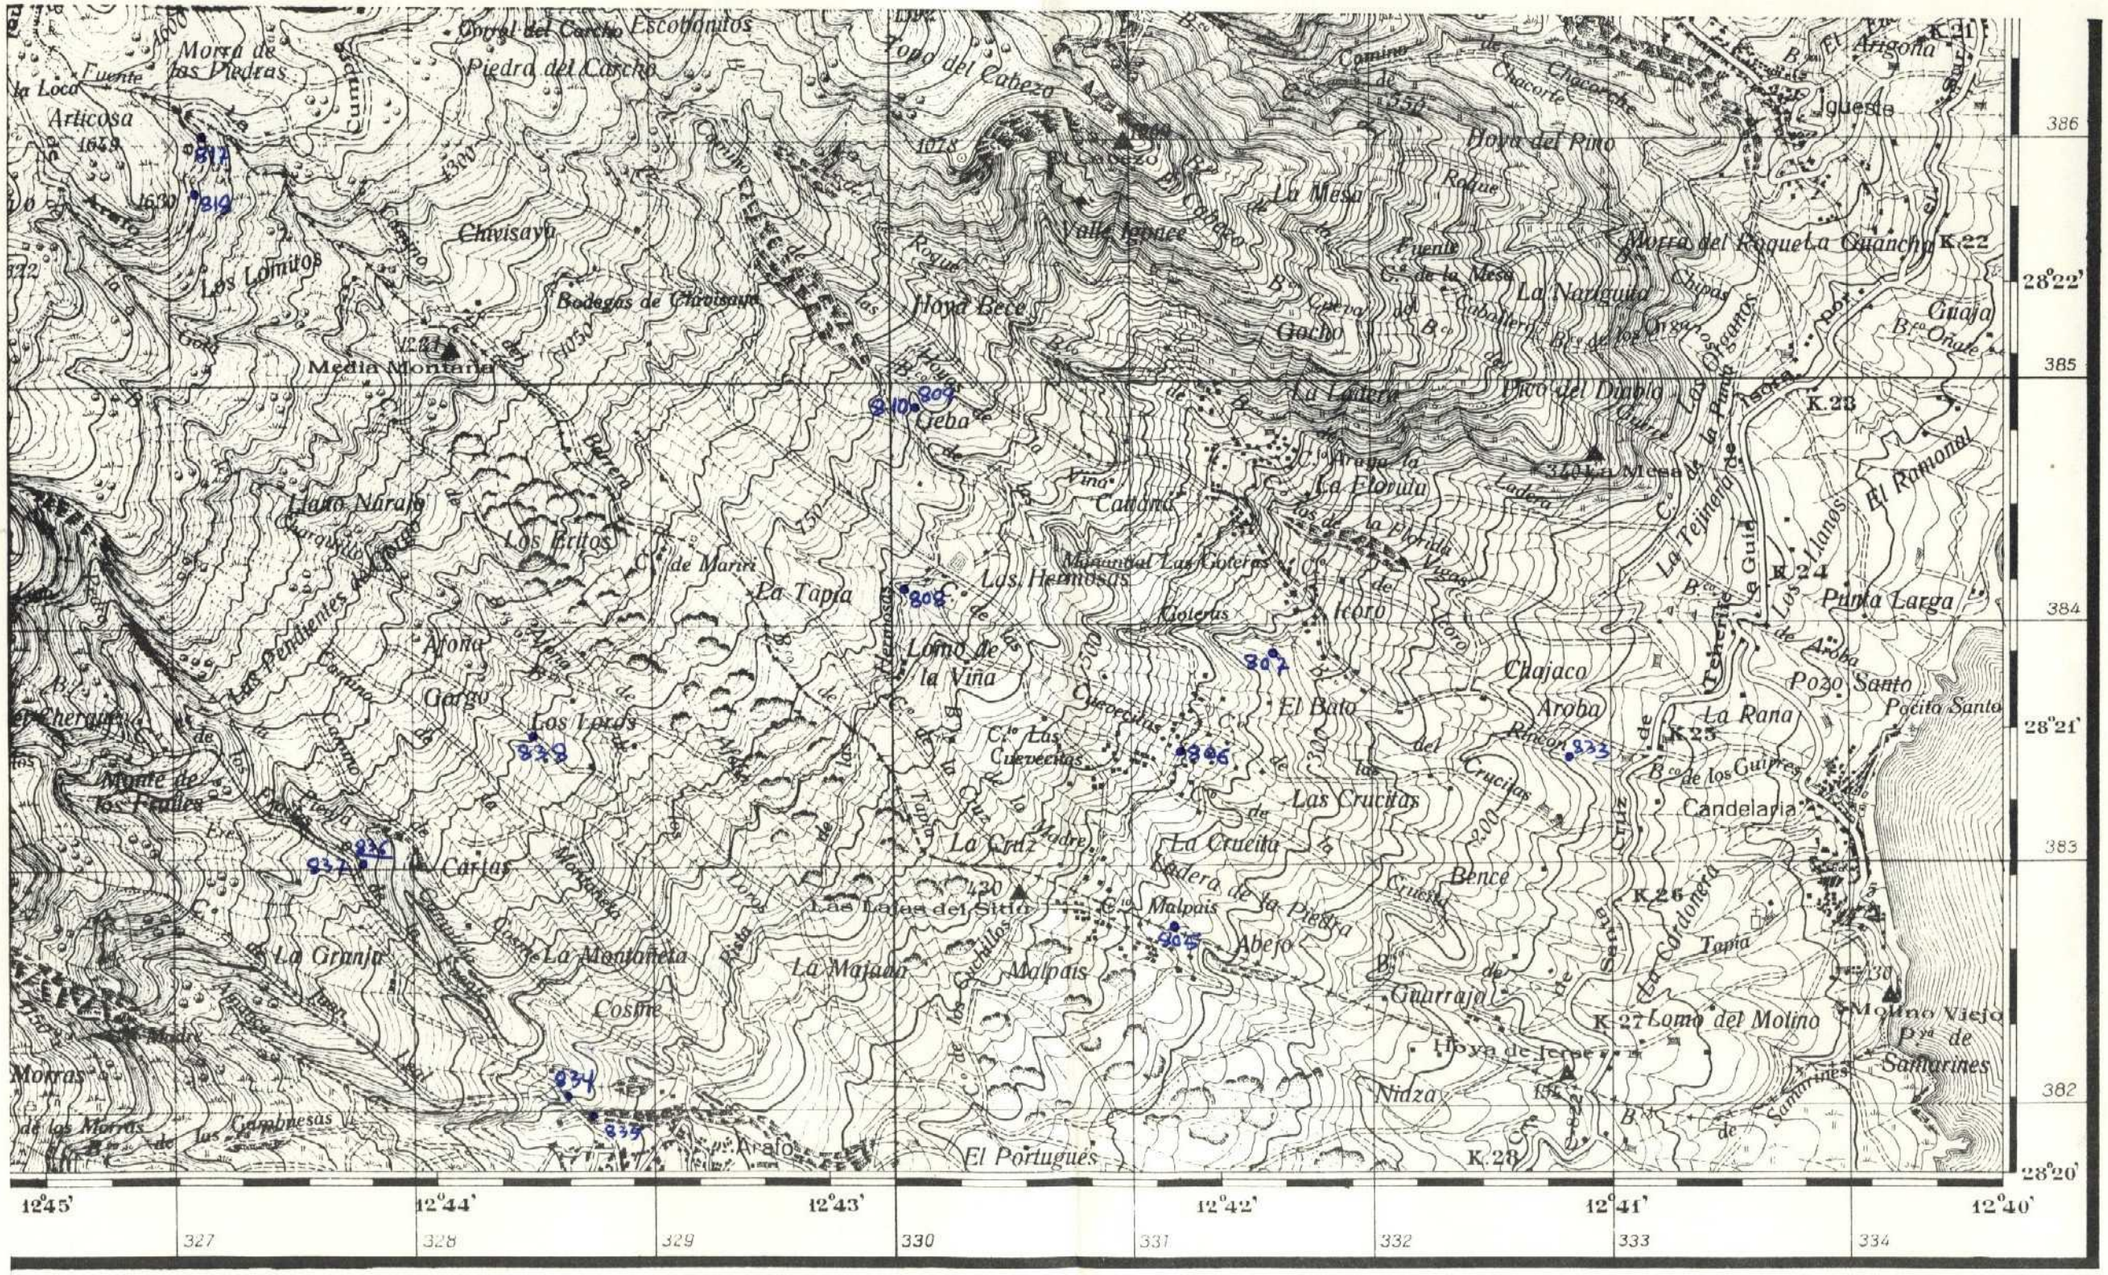

9

212

MINISTERIO DE INDUSTRIA
DIRECCION GENERAL DE MINAS
INSTITUTO GEOLOGICO Y MINERO DE ESPAÑA

PLAN NACIONAL DE LA MINERIA. MAPA GEOLOGICO NACIONAL A ESCALA 1:50.000
MAGNA

FICHA DE CONTROL DEL TRABAJO DE CAMPO MCC1

DATOS A RELLENAR POR EL IGME			
Nº de la hoja 1:50.000	CUADRICULA NUMERO	Nº del documento	
3939	31		

DATOS A RELLENAR POR EL CONSULTOR			
CONSULTOR	ESPECIAL QUE REALIZA LA ESTACION		
A	D	F	H

DATOS A RELLENAR POR EL IGME			
Recibido	Ref. Control	Perforado	Verificado
	0212		

DATOS A RELLENAR POR EL CONSULTOR

NUMERO DE LA ESTACION	Fotografia	MUESTRAS												
		Petrol. y Mi.	Macrop.	Micropal.	Sedimen.	Rayos X	Espectro. Masas	C 14	Analisis quimico	Termico diferen.	Microsc.	Otros analisis
801		1										
802		1										
803		1										
811												
812												
815												
839												
840		1										
841												

NUMERO DE LA ESTACION	Fotografia	MUESTRAS												
		Petrol. y Mi.	Macrop.	Micropal.	Sedimen.	Rayos X	Espectro. Masas	C 14	Analisis quimico	Termico diferen.	Microsc.	Otros analisis

DATOS A RELLENAR POR EL CONSULTOR

NUMERO DE LA ESTACION	Fotografia	MUESTRAS												
		Petrol. y Mi.	Macrop.	Micropal.	Sedimen.	Rayos X	Espectro. Masas	C 14	Analisis quimico	Termico diferen.	Microsc.	Otros analisis

NUMERO DE LA ESTACION	Fotografia	MUESTRAS												
		Petrol. y Mi.	Macrop.	Micropal.	Sedimen.	Rayos X	Espectro. Masas	C 14	Analisis quimico	Termico diferen.	Microsc.	Otros analisis

EL CONSULTOR.- DEBERA MARCAR SOBRE EL MAPA: LAS ESTACIONES CON SU NUMERO DE REFERENCIA (EN AZUL) Y LOS CORTES REALIZADOS SOBRE EL TERRENO (EN ROJO).
PARA UN CONTROL CORRECTO DE LA MARCHA DEL TRABAJO DE CAMPO EL CONSULTOR DEBERA ENVIAR ENTRE LOS DIAS 1 al 7 y 15 al 22 DE CADA MES ESTAS HOJAS AL INSTITUTO GEOLOGICO Y MINERO DE ESPAÑA, DIVISION DE GEOLOGIA - C/ RIOS ROSAS, 23 - MADRID - 3.

Recibido I.G.M.E. el 1 Sept. 1975 Enviado el .....

El Supervisor


J. Mayo

El Consultor

NUMERO DE LA HOJA 3939 III

CUADRICULA

44	41	14	11
43	42	13	12
34	31	24	21
33	32	23	22

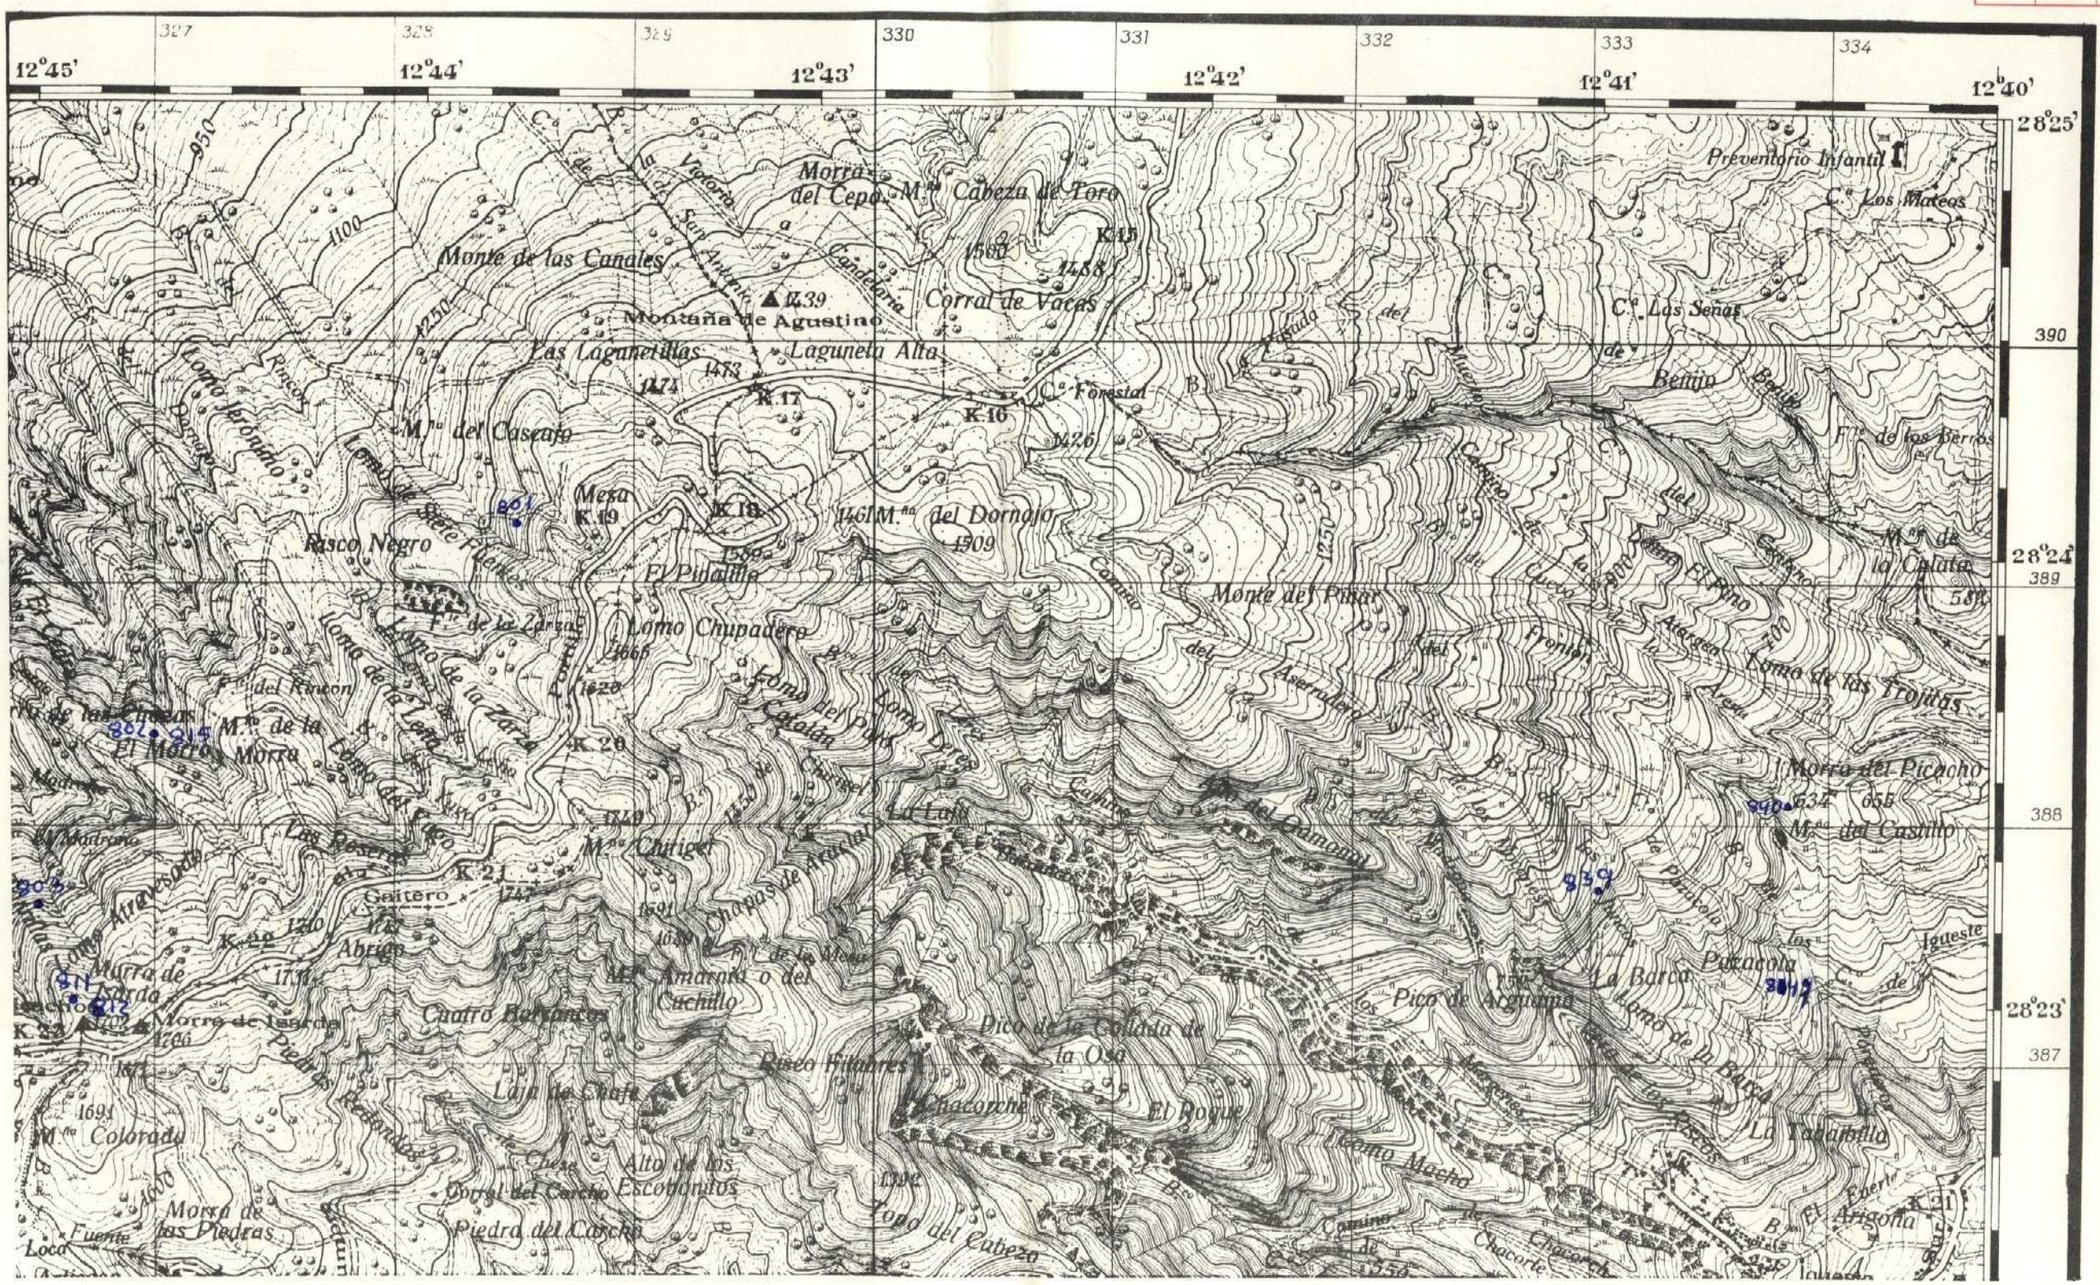

2

207

MINISTERIO DE INDUSTRIA
DIRECCION GENERAL DE MINAS
INSTITUTO GEOLOGICO Y MINERO DE ESPAÑA

PLAN NACIONAL DE LA MINERIA. MAPA GEOLOGICO NACIONAL A ESCALA 1:50.000
MAGNA

FICHA DE CONTROL DEL TRABAJO DE CAMPO MCC1

DATOS A RELLENAR POR EL IGME			
Nº de la hoja 1:50.000	CUADRICULA NUMERO	Nº del documento	
3939	34		

DATOS A RELLENAR POR EL CONSULTOR			
CONSULTOR	ESPECIAL QUE REALIZA LA ESTACION		
A D	F	H	

DATOS A RELLENAR POR EL IGME			
Recibido	Ref. Control	Perforado	Verificado
	0207		

DATOS A RELLENAR POR EL CONSULTOR

NUMERO DE LA ESTACION	Fotografia	MUESTRAS: Petro.t.y M.	Macrop.	Micropal.	Sedimen.	Rayos X	Espectro masas	C 14	Analisis quimico	Termico diferen.	Microso	Otros analisis
804		1										
8161												

NUMERO DE LA ESTACION	Fotografia	MUESTRAS: Petro.t.y M.	Macrop.	Micropal.	Sedimen.	Rayos X	Espectro masas	C 14	Analisis quimico	Termico diferen.	Microso	Otros analisis

NUMERO DE LA ESTACION	Fotografia	MUESTRAS: Petro.t.y M.	Macrop.	Micropal.	Sedimen.	Rayos X	Espectro masas	C 14	Analisis quimico	Termico diferen.	Microso	Otros analisis

NUMERO DE LA ESTACION	Fotografia	MUESTRAS: Petro.t.y M.	Macrop.	Micropal.	Sedimen.	Rayos X	Espectro masas	C 14	Analisis quimico	Termico diferen.	Microso	Otros analisis

EL CONSULTOR.– DEBERA MARCAR SOBRE EL MAPA: LAS ESTACIONES CON SU NUMERO DE REFERENCIA (EN AZUL) Y LOS CORTES REALIZADOS SOBRE EL TERRENO (EN ROJO).
PARA UN CONTROL CORRECTO DE LA MARCHA DEL TRABAJO DE CAMPO EL CONSULTOR DEBERA ENVIAR ENTRE LOS DIAS 1 al 7 y 15 al 22 DE CADA MES ESTAS HOJAS AL INSTITUTO GEOLOGICO Y MINERO DE ESPAÑA, DIVISION DE GEOLOGIA. C/ RIOS ROSAS, 23 – MADRID - 3.

Recibido I.G.M.E. el . 1 Sept. 1975 Enviado el .....

El Supervisor


El Consultor

J. Mavier

NUMERO DE LA HOJA 3939 III

CUADRICULA

44	41	14	11
43	42	13	12
[illegible]	31	24	21
33	32	23	22

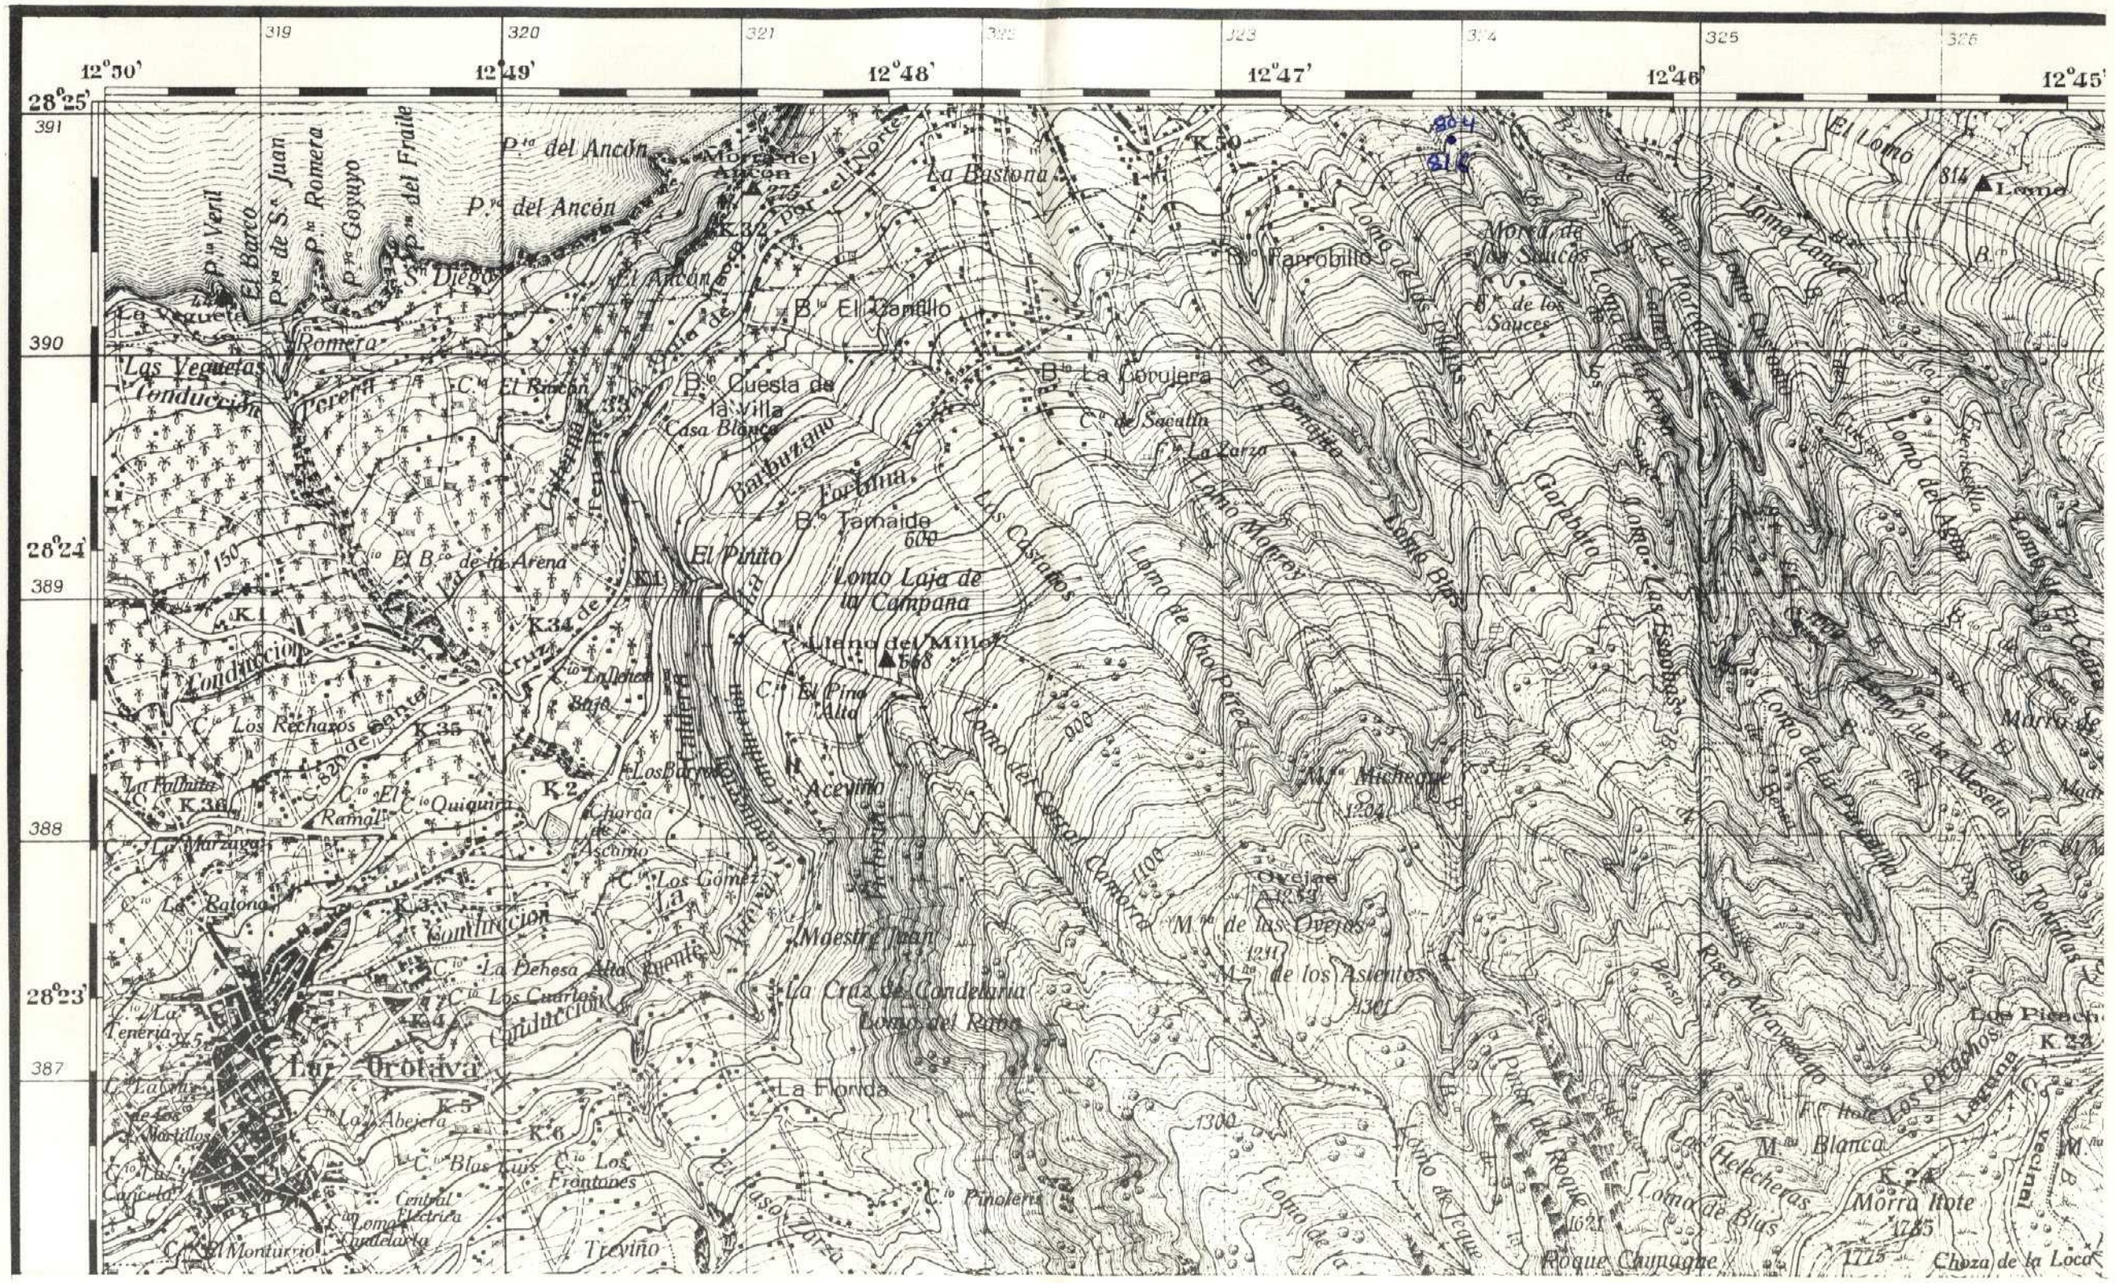
319
320
321
322
323
324
325
326
12°50'
12°49'
12°48'
12°47'
12°46'
12°45'
28°25'
28°24'
28°23'
391
390
389
388
387
P.ta del Ancón
P.ta del Ancón
P.ta Veril
P.ta de S.n Juan
P.ta Romera
P.ta Goyuyo
P.ta del Fraile
S.n Diego
La Vaquete
Romera
Las Vegueta
Conducción
Perera
C.to El Rincón
El Ancón
Morra del Ancón
Loma del Norte
La Bastona
K 30
B.to El Tamillo
B.to Cuesta de la Villa
Casa Blanca
Barbuzano
Barbuzano
B.to Tamaide
600
El Pinito
Lomo Laja de la Campana
Llano del Mino
568
B.to La Corujera
C.to de Sacatín
f.a La Zarza
Lomo Morrey
Lomo Bips
El Domingo
Lomo de Chapatera
Morra de Saucos
B.to de los Sauces
Lomo Largo
El Lomo
814
Lomo
B.to
Garbuta
Lomo del Agua
Lomo de la Meseta
Morra de
Los Tomillos
Los Pecho
K 23
Morra Mote
1785
Choza de la Loca
Roque Chumagüe
1621
Lomo de Blus
M.to Blanca
Flechecheras
Mote Los Pecados
Laguna
Pisco Arrancado
Pisco Arrancado
Lomo de Jeque
Lomo de la
1300
Pinar del Roque
Lomo de la Pinera
Las Escobas
Lomo de la Pinera
M.to Michegue
1204
Ovejas
1253
M.to de las Ovejas
1231
M.to de los Asientos
1301
Lomo del Rano
La Cruz de Candelaria
La Florida
Maestre Juan
Acevino
Los Barros
Chanza de Ascanio
Los Gómez
La Atalaya
Arenas
Fuente
Conducción
Conducción
Conducción
La Dehesa Alta
Los Cuarlos
K 4
La Orotava
La Abejera
K 5
K 6
Los Frontones
Central Eléctrica
Loma Candelaria
El Monturrio
Treviño
El Paso Zarza
C.to Pinolería
La Tenería
La Ratona
K 3
K 2
K 1
K 34
K 35
K 36
La Palmita
El Ramal
C.to El Quiquin
La Marzaga
La Cancela
Los Martillos
La Tenería
La Cruz

329

MINISTERIO DE INDUSTRIA
DIRECCION GENERAL DE MINAS
INSTITUTO GEOLOGICO Y MINERO DE ESPAÑA

PLAN NACIONAL DE LA MINERIA. MAPA GEOLOGICO NACIONAL A ESCALA 1:50.000
MAGNA

FICHA DE CONTROL DEL TRABAJO DE CAMPO MCC1

21

DATOS A RELLENAR POR EL IGME			
Nº de la hoja 1:50.000	CUADRICULA NUMERO	Nº del documento	
3 9 3 9	3 4		

DATOS A RELLENAR POR EL CONSULTOR		
CONSULTA	ESPECIAL QUE REALIZA LA ESTACION	
A D	V A	

DATOS A RELLENAR POR EL IGME			
Recibido	Ref. Control	Perforado	Verificado
	3 2 8		

DATOS A RELLENAR POR EL CONSULTOR

NUMERO DE LA ESTACION	Fotografia	MUESTRAS: Petrol. y M.	Macrop.	Micropal.	Sedimen.	Rayos X	Espectro. masas	C 14	Analisis quimico	Termico diferen.	Microsc.	Otros analisis
1002		1										
1003		1										
1004		1										
1005		1										
1009		1										
1018		1										
1019		1										
1020		1										
1046		1										
1050		1										
1052		1										
1076		1										
1094		1										
1095		1										
1096		1										
1097		1										
1098		1										
1099		1										
1100		1										

NUMERO DE LA ESTACION	Fotografia	MUESTRAS: Petrol. y M.	Macrop.	Micropal.	Sedimen.	Rayos X	Espectro. masas	C 14	Analisis quimico	Termico diferen.	Microsc.	Otros analisis
1101		1										
1103		1										

DATOS A RELLENAR POR EL CONSULTOR

NUMERO DE LA ESTACION	Fotografia	MUESTRAS: Petrol. y M.	Macrop.	Micropal.	Sedimen.	Rayos X	Espectro. masas	C 14	Analisis quimico	Termico diferen.	Microsc.	Otros analisis

NUMERO DE LA ESTACION	Fotografia	MUESTRAS: Petrol. y M.	Macrop.	Micropal.	Sedimen.	Rayos X	Espectro. masas	C 14	Analisis quimico	Termico diferen.	Microsc.	Otros analisis

EL CONSULTOR – DEBERA MARCAR SOBRE EL MAPA: LAS ESTACIONES CON SU NUMERO DE REFERENCIA (EN AZUL) Y LOS CORTES REALIZADOS SOBRE EL TERRENO (EN ROJO).
PARA UN CONTROL CORRECTO DE LA MARCHA DEL TRABAJO DE CAMPO EL CONSULTOR DEBERA ENVIAR ENTRE LOS DIAS 1 al 7 y 15 al 22 DE CADA MES ESTAS HOJAS AL INSTITUTO GEOLOGICO Y MINERO DE ESPAÑA, DIVISION DE GEOLOGIA. C/ RIOS ROSAS, 23 – MADRID - 3.

Recibido I.G.M.E. el 3 - X - 75 ..... Enviado el .....


El Supervisor

El Consultor

NUMERO DE LA HOJA 3939

CUADRICULA

44	41	14	11
43	42	13	12
34	31	24	21
33	32	23	22

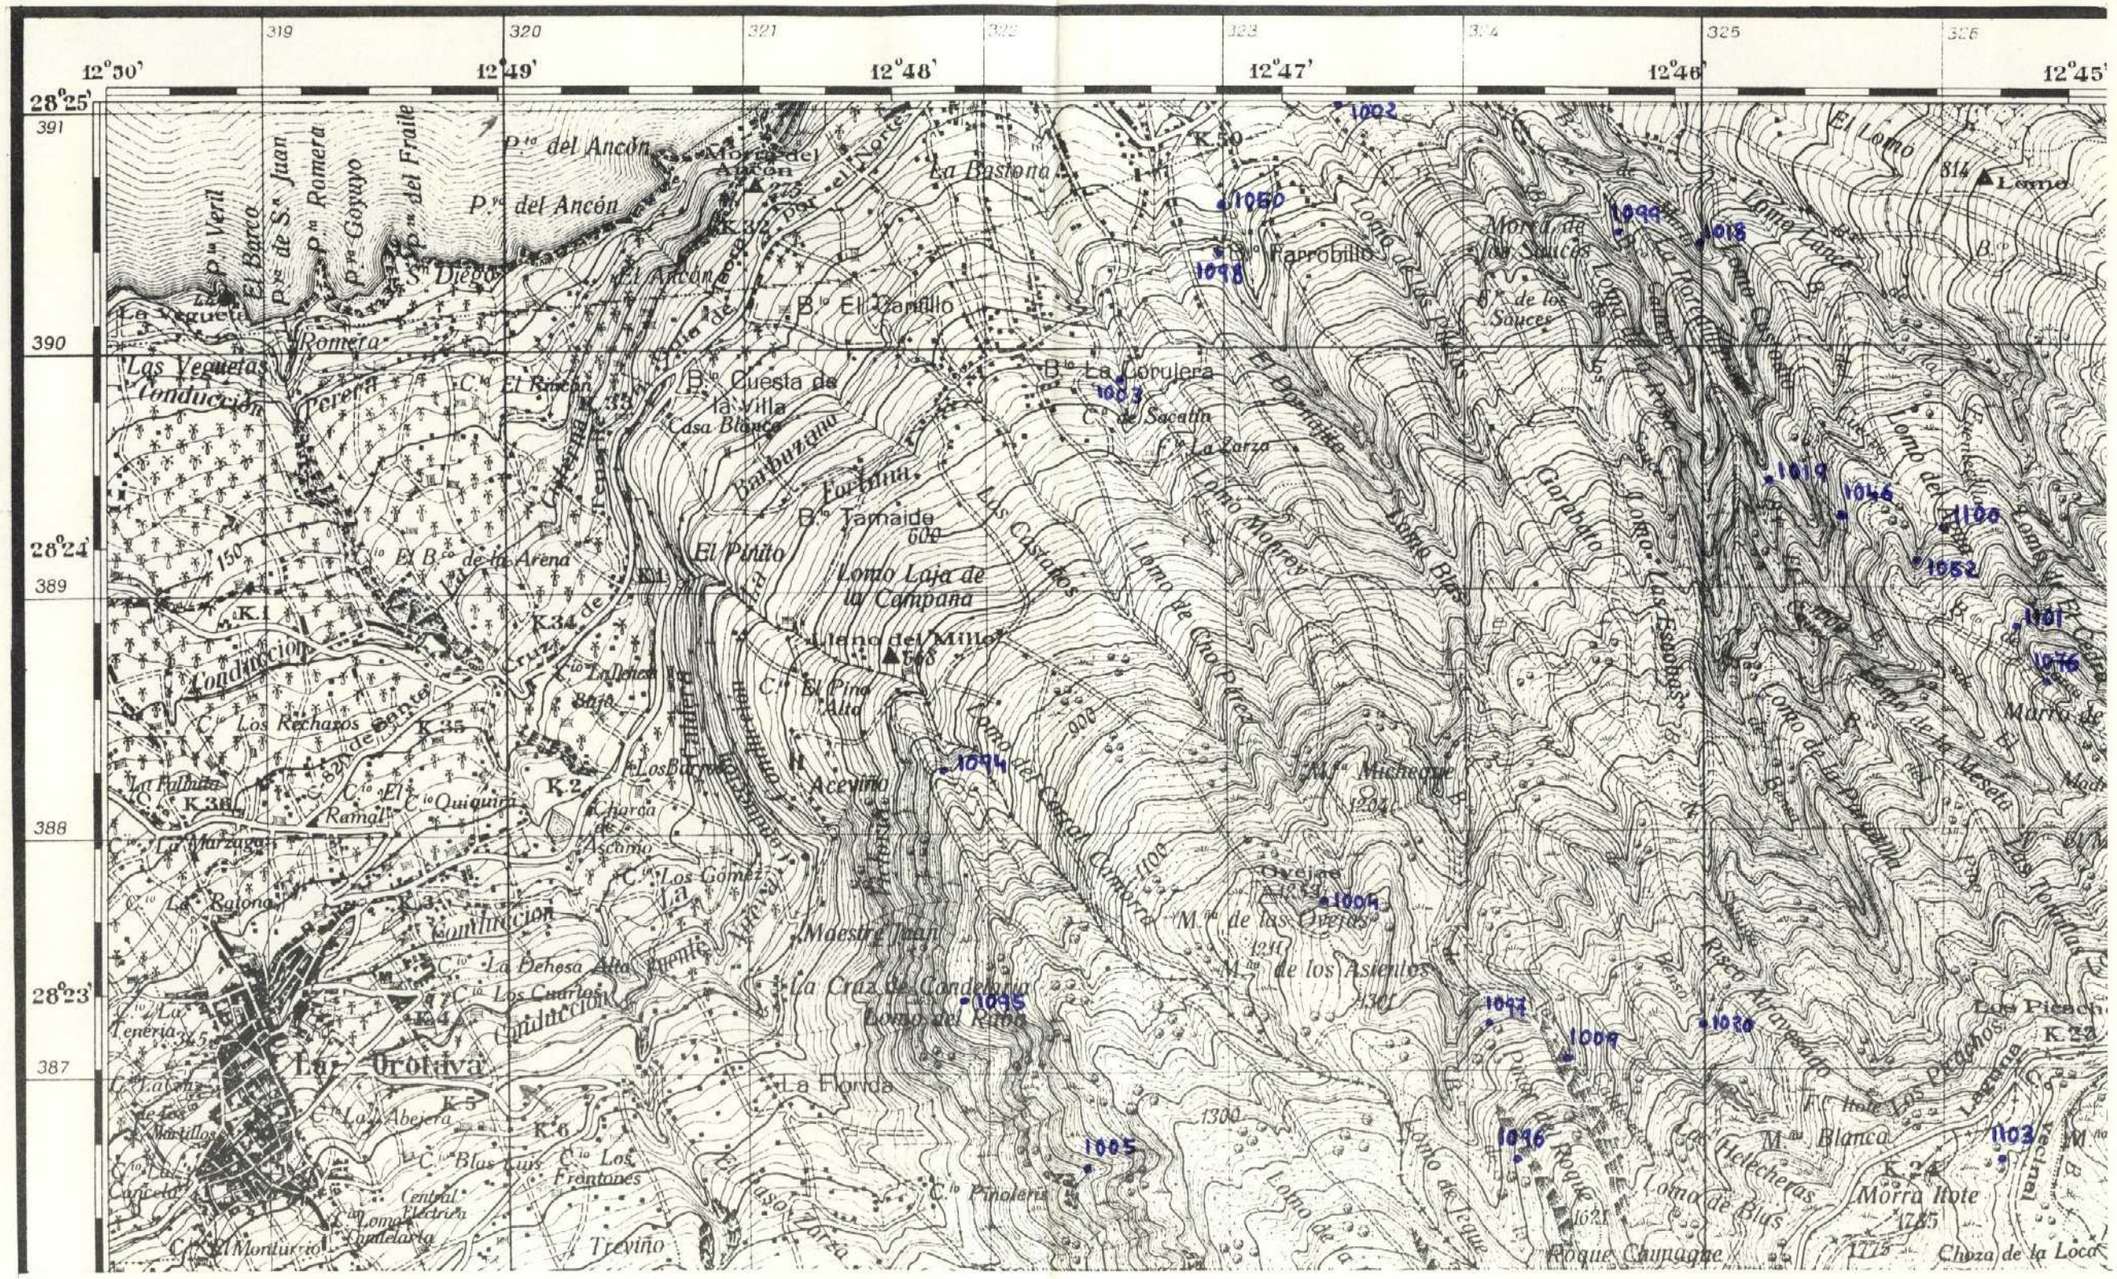
319
320
321
322
323
324
325
326
12°50'
12°49'
12°48'
12°47'
12°46'
12°45'
28°25'
28°24'
28°23'
391
390
389
388
387
P.to del Ancón
P.to del Ancón
Morra del Ancón
P.to del Ancón
La Bastona
K 50
1002
1050
1098
B.o Parrobillo
El Lomo
814
Lomo
Morra de los Sauces
B.o de los Sauces
Lomo Largo
1099
1018
Lomo de las Yeguas
El Barco
P.to de S.n Juan
P.to Romera
P.to Goyuyo
P.to del Fraile
P.to Veril
La Vegueta
Romera
Las Veguetas
Conducción
Pereta
El Ancón
B.o El Carrillo
B.o Cuesta de la Villa
Casa Blanca
B.o La Corulera
C.o de Sacatín
La Zarza
Barbuzano
Tamaide
El Pinito
Lomo Laja de la Campana
Llano del Millo
568
Lomo de Chopitez
Lomo Morroy
Garbato
Los Castillos
Lomo Blas
Lomo del Alto
1100
1052
1101
1076
Morra de la Meseta
Los Tomillos
Mancha Blanca
Mal.o Michegue
1204
Ovejas
1004
M.to de las Ovejas
1230
M.to de los Asientos
1301
Risco Atravesado
1030
1037
1009
1019
1046
1036
1005
1035
1094
1044
La Cruz de Candelaria
Lomo del Rubo
La Florida
1300
Los Picachos
K 22
Laguna
M.to Blanca
Morra Ilote
1785
Roque Chapagne
1775
Choza de la Loca
Los Hielecheras
Lomo de Blas
Lomo de Taque
Roque de Taque
1021
Pinar de Roque
Ilote Los Picachos
1103

329

MINISTERIO DE INDUSTRIA
DIRECCION GENERAL DE MINAS
INSTITUTO GEOLOGICO Y MINERO DE ESPAÑA

PLAN NACIONAL DE LA MINERIA. MAPA GEOLOGICO NACIONAL A ESCALA 1:50.000
MAGNA

FICHA DE CONTROL DEL TRABAJO DE CAMPO MCC1

25

DATOS A RELLENAR POR EL IGME			DATOS A RELLENAR POR EL CONSULTOR				DATOS A RELLENAR POR EL IGME			
Nº de la hoja 1:50.000	CUADRICULA NUMERO	Nº del documento	CONSULTOR	ESPECIAL QUE REALIZA LA ESTACION			Recibido	Ref. Control	Perforado	Verificado
3939	32		A	D	V	A		329		

DATOS A RELLENAR POR EL CONSULTOR

NUMERO DE LA ESTACION	Fotografia	MUESTRAS: Petro.t.y M.	Macrop.	Micropal.	Sedimen.	Rayos X	Espectro. masas	C 14	Analisis quimico	Termico diferen.	Microsc.	Otros analisis
1012		1										
1023		1										
1027		1										
1036		1										
1041		1										
1072		1										
1073		1										
1074		1										
1075		1										
1078		1										
1079		1										
1080		1										
1081		1										
1082		1										
1083		1										
1084		1										
1085		1										
1086		1										
1087		1										

NUMERO DE LA ESTACION	Fotografia	MUESTRAS: Petro.t.y M.	Macrop.	Micropal.	Sedimen.	Rayos X	Espectro. masas	C 14	Analisis quimico	Termico diferen.	Microsc.	Otros analisis
1116		1										
1117		1										
1118		1										
1119		1										
1120		1										
1121		1										

DATOS A RELLENAR POR EL CONSULTOR

NUMERO DE LA ESTACION	Fotografia	MUESTRAS: Petro.t.y M.	Macrop.	Micropal.	Sedimen.	Rayos X	Espectro. masas	C 14	Analisis quimico	Termico diferen.	Microsc.	Otros analisis

NUMERO DE LA ESTACION	Fotografia	MUESTRAS: Petro.t.y M.	Macrop.	Micropal.	Sedimen.	Rayos X	Espectro. masas	C 14	Analisis quimico	Termico diferen.	Microsc.	Otros analisis

EL CONSULTOR.– DEBERA MARCAR SOBRE EL MAPA: LAS ESTACIONES CON SU NUMERO DE REFERENCIA (EN AZUL) Y LOS CORTES REALIZADOS SOBRE EL TERRENO (EN ROJO).
PARA UN CONTROL CORRECTO DE LA MARCHA DEL TRABAJO DE CAMPO EL CONSULTOR DEBERA ENVIAR ENTRE LOS DIAS 1 al 7 y 15 al 22 DE CADA MES ESTAS HOJAS AL INSTITUTO GEOLOGICO Y MINERO DE ESPAÑA, DIVISION DE GEOLOGIA. C/ RIOS ROSAS, 23 – MADRID - 3

Recibido I.G.M.E. el 3 Octubre 1975 Enviado el .....

El Supervisor


Y. Marcos

El Consultor

NUMERO DE LA HOJA 3939

CUADRICULA

44	41	14	11
43	42	13	12
34	31	24	21
33	32	23	22

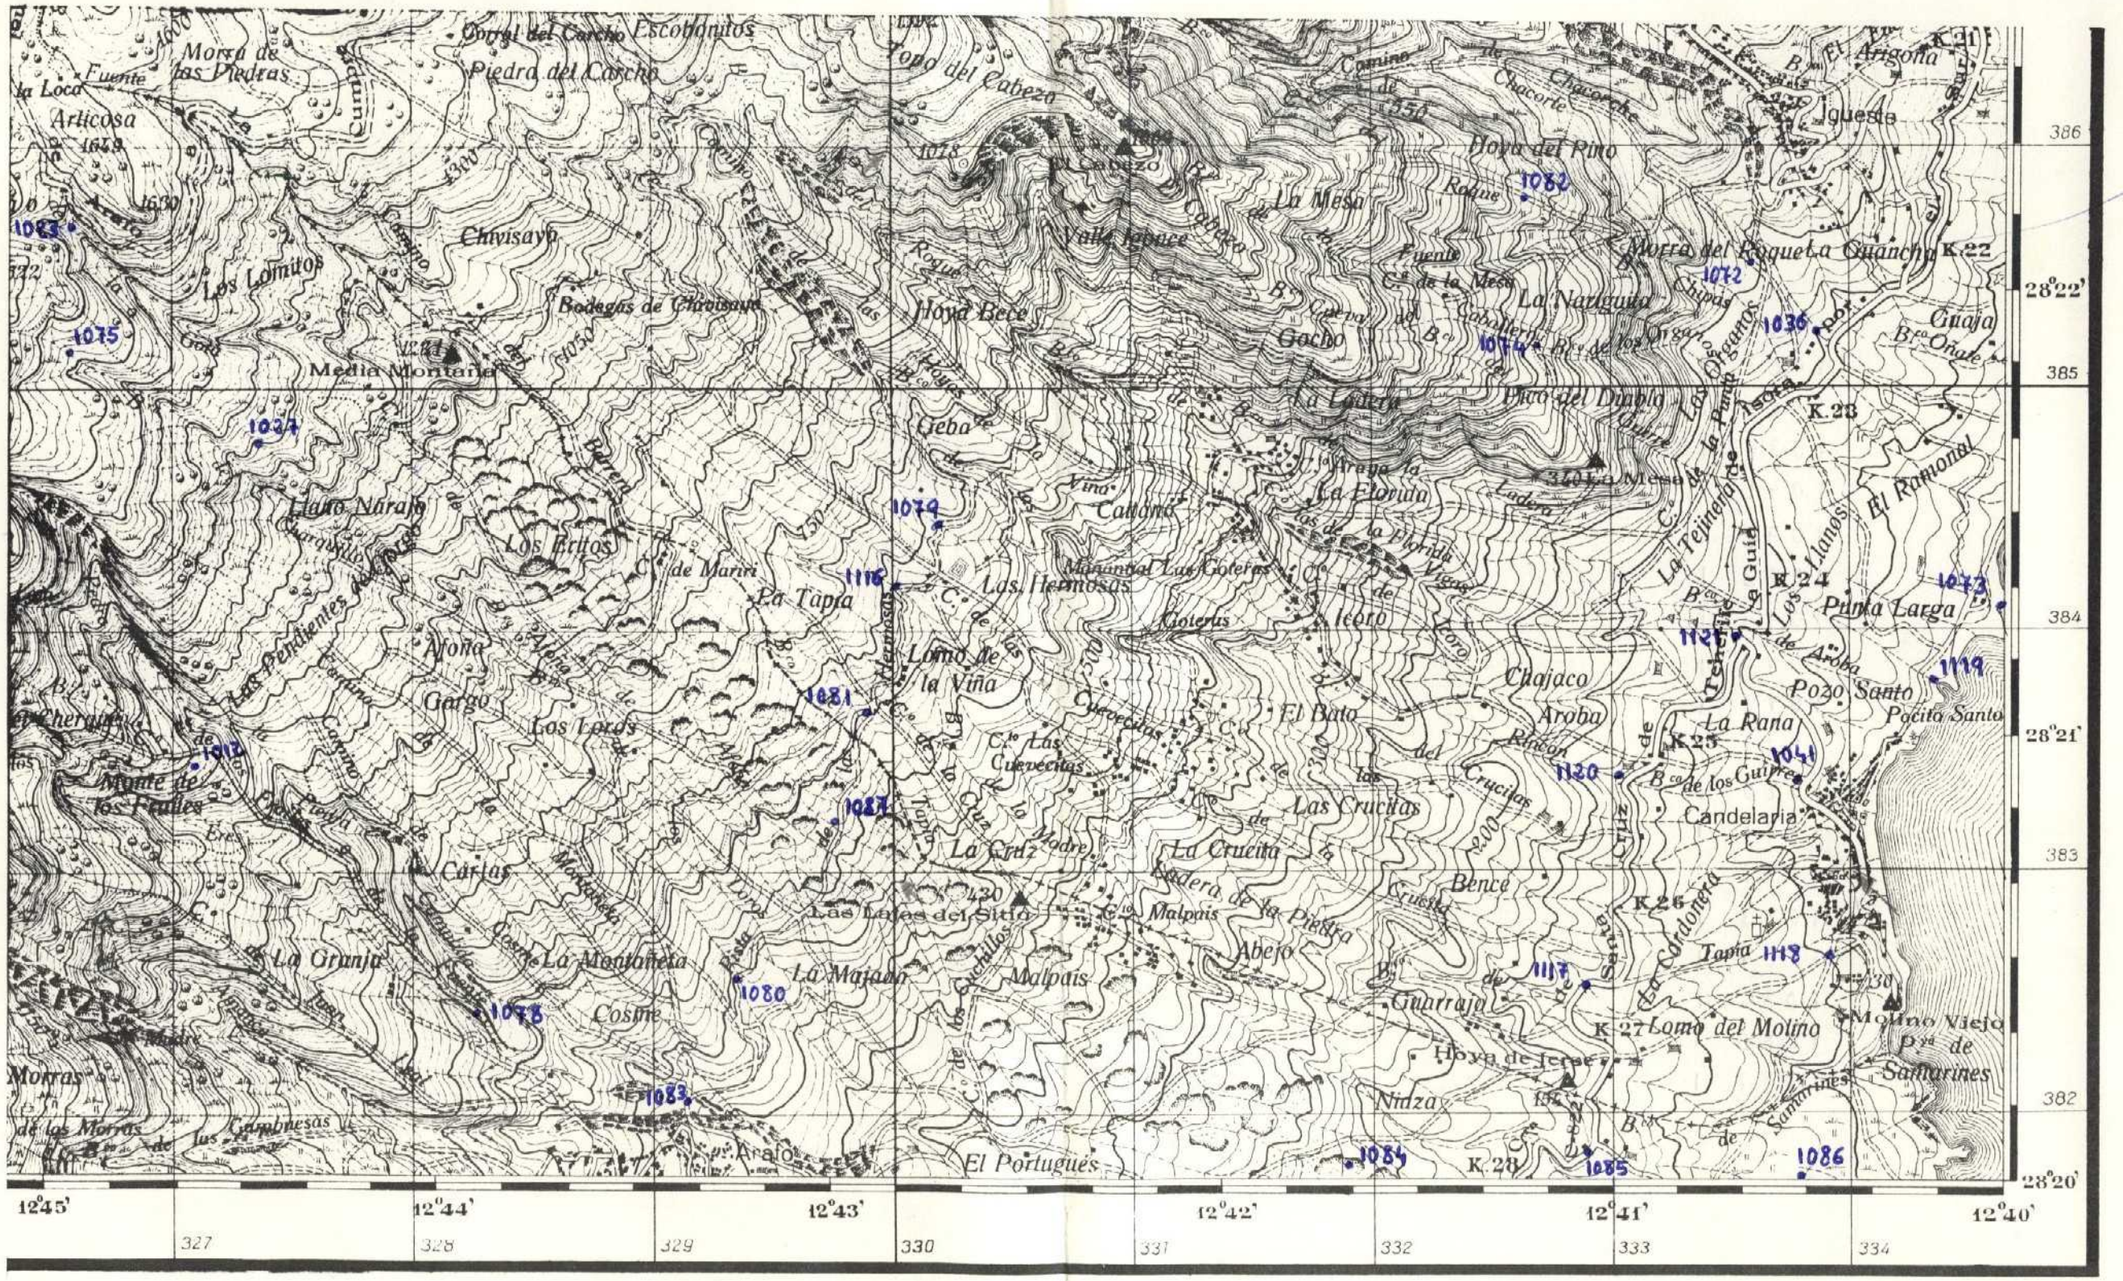
Morra de las Piedras
Corral del Carcho
Escotanitos
Piedra del Carcho
Fuente la Loca
Articosa
1678
1630
1083
Chivisayo
Los Lomitos
Bodegas de Chivisayo
1075
Media Montaña
1074
Llano Naranjo
Los Erillos
Las Pendientes
Cº de Mariri
La Tapia
1118
Afona
Gargo
Los Lores
1081
Monte de los Frailes
1082
Las Cruces
Las Lajas del Sitio
Malpais
La Majada
1080
Cosine
La Montañeta
La Granja
1078
Morras de los Morros de las Carabeses
1083
Araño
El Portugués
1084
Lomo de la Viña
Cº de la Cruz
Cº de la Madre
Cº Las Cuevecitas
Cuevecitas
Tapia
Roque
Hoya Bece
Valle Iglesias
Cabezo
Loma del Cabezo
1078
Gacho
Cueva del Gacho
Cº de la Mesa
La Mesa
Fuente
Camino de Chacorche
Chacorche
Hoya del Pino
1082
Morra del Roquete
Cuancha
1072
La Naviguita
Chipas
1036
Guaja
Bco Oñate
Hoya del Diablo
Cubre
Los Organos
Isora
La Gallega
Viraya la Florida
Las Viñas
Cañama
Mananial Las Goteras
Goteras
Cº de la Florida
Viñas
Ladera
Cº de Icoro
Icoro
Chajaco
Aroba
Rincon
Cº de los Crucitas
Las Crucitas
Ladera de la Piedra
Abejo
Bence
Cruceta
Cº de la Cruceta
La Cruceta

330

29

MINISTERIO DE INDUSTRIA
DIRECCION GENERAL DE MINAS
INSTITUTO GEOLOGICO Y MINERO DE ESPAÑA

PLAN NACIONAL DE LA MINERIA. MAPA GEOLOGICO NACIONAL A ESCALA 1:50.000
MAGNA

FICHA DE CONTROL DEL TRABAJO DE CAMPO MCC1

DATOS A RELLENAR POR EL IGME			
Nº de la hoja 1:50.000	CUADRICULA	NUMERO	Nº del documento
3939	33		

DATOS A RELLENAR POR EL CONSULTOR			
CONSULTOR	ESPECIAL QUE REALIZA LA ESTACION		
A D	V	A	

DATOS A RELLENAR POR EL IGME			
Recibido	Ref. Control	Perforado	Verificado
	330		

DATOS A RELLENAR POR EL CONSULTOR

NUMERO DE LA ESTACION	Fotografia	MUESTRAS												
		Petro l y M.	Macrop.	Micropal.	Sedimen.	Rayos X	Espectro. Masas	C 14	Analisis quimico	Termico diferen.	Microso.	Otros analisis
1001		1										
1006		1										
1007		1										
1008		1										
1010		1										
1011		1										
1013		1										
1015		1										
1017		1										
1021		1										
1024		1										
1044		1										
1045		1										
1047		1										
1049		1										
1051		1										
1054		1										
1088		1										
1089		1										

DATOS A RELLENAR POR EL CONSULTOR

NUMERO DE LA ESTACION	Fotografia	MUESTRAS												
		Petro l y M.	Macrop.	Micropal.	Sedimen.	Rayos X	Espectro. Masas	C 14	Analisis quimico	Termico diferen.	Microso.	Otros analisis
1090		1										
1091		1										
1092		1										
1093		1										
1104		1										
1105		1										
1122		1										
1123		1										
1124		1										
1126		1										

DATOS A RELLENAR POR EL CONSULTOR

NUMERO DE LA ESTACION	Fotografia	MUESTRAS												
		Petro l y M.	Macrop.	Micropal.	Sedimen.	Rayos X	Espectro. Masas	C 14	Analisis quimico	Termico diferen.	Microso.	Otros analisis

DATOS A RELLENAR POR EL CONSULTOR

NUMERO DE LA ESTACION	Fotografia	MUESTRAS												
		Petro l y M.	Macrop.	Micropal.	Sedimen.	Rayos X	Espectro. Masas	C 14	Analisis quimico	Termico diferen.	Microso.	Otros analisis

EL CONSULTOR – DEBERA MARCAR SOBRE EL MAPA, LAS ESTACIONES CON SU NUMERO DE REFERENCIA (EN AZUL) Y LOS CORTES REALIZADOS SOBRE EL TERRENO (EN ROJO).
PARA UN CONTROL CORRECTO DE LA MARCHA DEL TRABAJO DE CAMPO EL CONSULTOR DEBERA ENVIAR ENTRE LOS DIAS 1 al 7 y 15 al 22 DE CADA MES ESTAS HOJAS AL INSTITUTO GEOLOGICO Y MINERO DE ESPAÑA, DIVISION DE GEOLOGIA. C/ RIOS ROSAS, 23 – MADRID - 3.

Recibido I.G.M.E. el 5-X-75 Enviado el .....


El Supervisor

El Consultor

NUMERO DE LA HOJA 3939

CUADRICULA

44	41	14	11
43	42	13	12
34	31	24	21
[illegible]	32	23	22

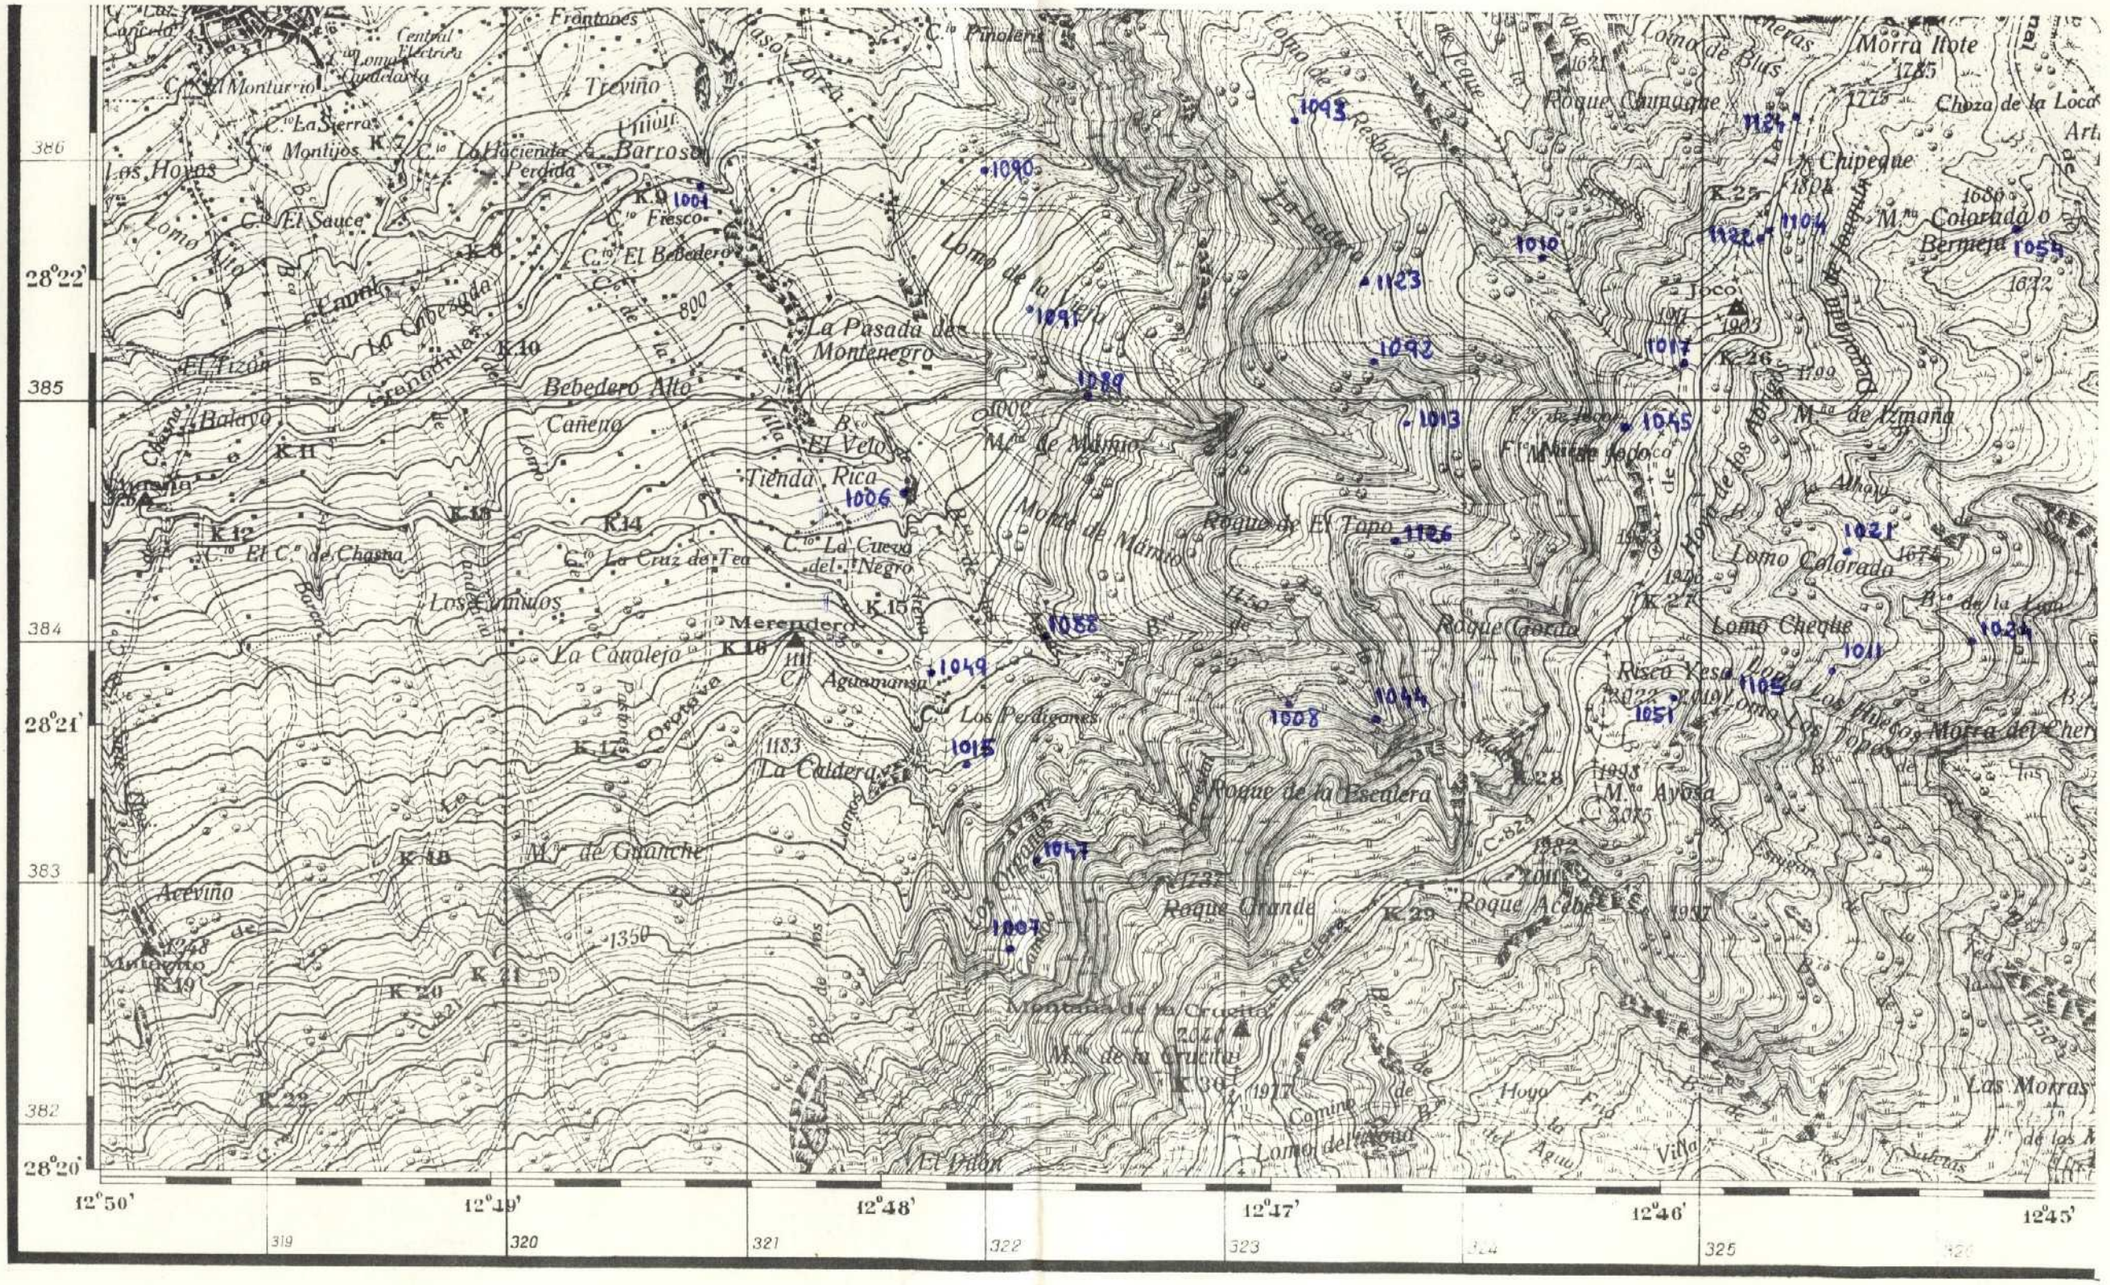
Frontones
Treviño
Unión Barroso
Los Hoyos
El Sauce
Lomo Alto
La Cabezada
El Tizón
Balayo
Bebedero Alto
Cañeno
La Pasada de Montenegro
El Velo
Tienda Rica
Merendero
La Cañalejo
Aguamansa
Los Perdigones
La Caldera
Montaña de la Cruz
El Pilón
Lomo de la Pasada
Monte de Mármol
Roque de El Tapo
Roque de la Escalera
Roque Grande
Roque Acebo
Roque Cabrito
Roque Chapuque
Chipeque
Colorado o Bermeja
Joco
Lomo Colorado
Lomo Cheque
Risco Yesa
Morra del Chen
Ayosa
Las Morras
Acevino
Montenegro
Lomo del Agua
Hoya Fría
Villa
Suberas
1093
1090
1001
1123
1092
1039
1013
1045
1126
1058
1049
1044
1008
1015
1047
1007
1010
1017
1124
1104
1055
1021
1024
1011
1105
1051
1030
1350
1183
1377
1232
1382
1938
1937
1915
1917
1775
1785
1672
1680
1633
1674
1822
1819
1803
1799
1933
1876
1878
1911
1882
2085
2077
2082
2052
1248
1243
1230
1240
1222
1219
1223
1226
1227
1228
1229
1231
1232
331

MINISTERIO DE INDUSTRIA
DIRECCION GENERAL DE MINAS
INSTITUTO GEOLOGICO Y MINERO DE ESPAÑA

PLAN NACIONAL DE LA MINERIA. MAPA GEOLOGICO NACIONAL A ESCALA 1:50.000
MAGNA

FICHA DE CONTROL DEL TRABAJO DE CAMPO MCC1

J2

DATOS A RELLENAR POR EL IGME			
Nº de la hoja 1:50.000	CUADRICULA NUMERO	Nº del documento	
3 9 3 9 3 1			

DATOS A RELLENAR POR EL CONSULTOR			
CONSULTOR	ESPECIAL QUE REALIZA LA ESTACION		
A D	V	A	

DATOS A RELLENAR POR EL IGME			
Recibido	Ref. Control	Perforado	Verificado
	3 3 1		

DATOS A RELLENAR POR EL CONSULTOR

NUMERO DE LA ESTACION	Fotografia	MUESTRAS: Petro l.y M.	Macrop.	Micropal.	Sedimen.	Rayos X	Espectro. masas	C 14	Analisis quimico	Termico diferen.	Microsc.	Otros analisis
1014	1											
1016	1											
1022	1											
1025	1											
1026	1											
1028	1											
1029	1											
1030	1											
1031	1											
1032	1											
1033	1											
1034	1											
1035	1											
1037	1											
1038	1											
1039	1											
1040	1											
1042	1											
1043	1											

NUMERO DE LA ESTACION	Fotografia	MUESTRAS: Petro l.y M.	Macrop.	Micropal.	Sedimen.	Rayos X	Espectro. masas	C 14	Analisis quimico	Termico diferen.	Microsc.	Otros analisis
1048	1											
1053	1											
1055	1											
1056	1											
1057	1											
1058	1											
1059	1											
1060	1											
1061	1											
1062	1											
1063	1											
1064	1											
1065	1											
1066	1											
1067	1											
1068	1											
1069	1											
1070	1											
1071	1											

DATOS A RELLENAR POR EL CONSULTOR

NUMERO DE LA ESTACION	Fotografia	MUESTRAS: Petro l.y M.	Macrop.	Micropal.	Sedimen.	Rayos X	Espectro. masas	C 14	Analisis quimico	Termico diferen.	Microsc.	Otros analisis
1077	1											
1102	1											
1106	1											
1107	1											
1108	1											
1109	1											
1110	1											
1111	1											
1112	1											
1113	1											
1114	1											
1115	1											
1125	1											
1128	1											

NUMERO DE LA ESTACION	Fotografia	MUESTRAS: Petro l.y M.	Macrop.	Micropal.	Sedimen.	Rayos X	Espectro. masas	C 14	Analisis quimico	Termico diferen.	Microsc.	Otros analisis

EL CONSULTOR – DEBERA MARCAR SOBRE EL MAPA: LAS ESTACIONES CON SU NUMERO DE REFERENCIA (EN AZUL) Y LOS CORTES REALIZADOS SOBRE EL TERRENO (EN ROJO).
PARA UN CONTROL CORRECTO DE LA MARCHA DEL TRABAJO DE CAMPO EL CONSULTOR DEBERA ENVIAR ENTRE LOS DIAS 1 al 7 y 15 al 22 DE CADA MES ESTAS HOJAS AL INSTITUTO GEOLOGICO Y MINERO DE ESPAÑA. DIVISION DE GEOLOGIA. C/ RIOS ROSAS, 23 – MADRID - 3.

Recibido I.G.M.E. el 5-X-75 Enviado el .....


El Supervisor

El Consultor

NUMERO DE LA HOJA 3939

CUADRICULA

44	41	14	11
43	42	13	12
34	31	24	21
33	32	23	22

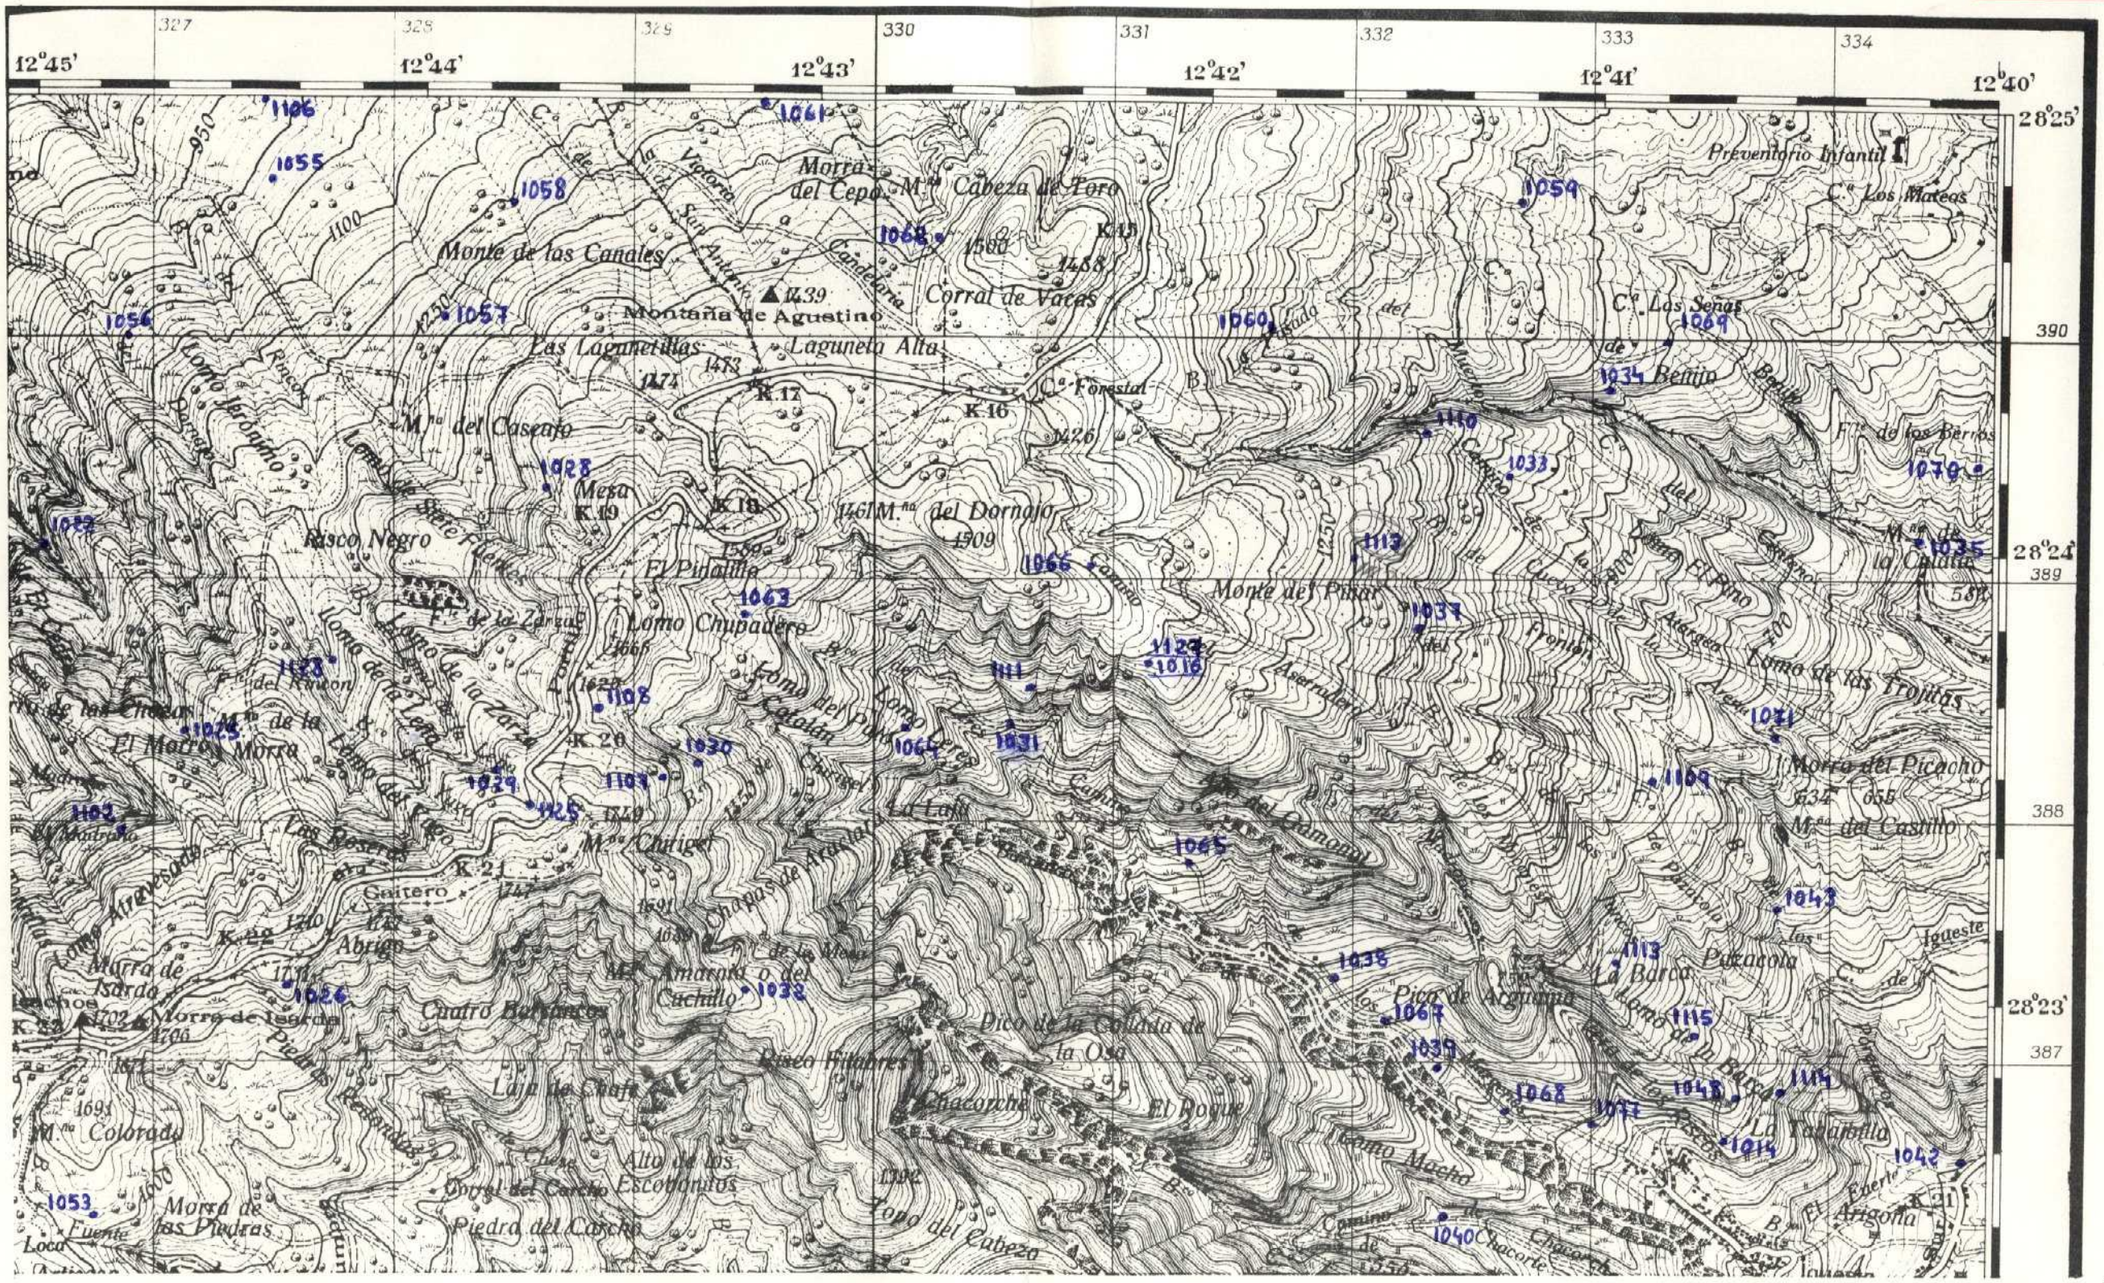
12°45'
12°44'
12°43'
12°42'
12°41'
12°40'
28°25'
28°24'
28°23'
327
328
329
330
331
332
333
334
390
389
388
387
Monte de los Canales
Morra del Cepo
M.no Cabeza de Toro
Corral de Vacas
Montaña de Agustino
Laguneta Alta
Las Lagunetillas
M.no del Caseño
Mesa
Risco Negro
El Pinalillo
Lomo Chupadero
M.no del Dornajo
Monte del Pinar
Preventorio Infantil
C.a Los Mateos
C.a Las Señas
Bco. de Bellito
Fte. de los Berros
M.no de la Calata
Lomo de las Trojitas
Morra del Picacho
M.no del Castillo
Pizacota
La Barca
La Tabardilla
El Morro
Morra de Isarda
Morra de Isoras
M.no Colorado
Morra de las Piedras
Cuatro Barranqueras
Caseño Forestal
Chacorche
El Roque
Lomo Macho
Picos de la Collada de la Oya
Risco Pinares
Piedra del Corcho
Corral del Carcho
Alto de los Escobonales
Lomo del Cabezo
Lomo Chiquero
Lomo Atravesado
Lomo de la Zarza
Lomo de la Leña
Lomo del Seto
Lomo Jerónimo
Lomo del Caseño
Lomo de las Chozas

332

MINISTERIO DE INDUSTRIA
DIRECCION GENERAL DE MINAS
INSTITUTO GEOLOGICO Y MINERO DE ESPAÑA

PLAN NACIONAL DE LA MINERIA. MAPA GEOLOGICO NACIONAL A ESCALA 1:50.000
MAGNA

FICHA DE CONTROL DEL TRABAJO DE CAMPO MCC1

DATOS A RELLENAR POR EL IGME			
Nº de la hoja 1:50.000	CUADRICULA NUMERO	Nº del documento	
3939	14		

DATOS A RELLENAR POR EL CONSULTOR			
CONSULTOR	ESPECIAL QUE REALIZA LA ESTACION		
A	D	V	A

DATOS A RELLENAR POR EL IGME			
Recibido	Ref. Control	Perforado	Verificado
	332		

DATOS A RELLENAR POR EL CONSULTOR

NUMERO DE LA ESTACION	Fotografia	MUESTRAS: Petro. y M.	Macrop.	Micropal.	Sedimen.	Rayos X	Espectro. masas	C 14	Analisis quimico	Termico diferen.	Microso	Otros analisis
1201		1										
1203		1										
1204		1										
1205		1										
1301		1										
1302		1										
1303		1										
1206		1										
1208		1										
1214		1										
1215		1										
1216		1										
1304		1										
1306		1										
1228		1										
1229		1										
1230		1										
1308		1										
1231		1										

NUMERO DE LA ESTACION	Fotografia	MUESTRAS: Petro. y M.	Macrop.	Micropal.	Sedimen.	Rayos X	Espectro. masas	C 14	Analisis quimico	Termico diferen.	Microso	Otros analisis
1249		1										
1254		1										
1257		1										
1258		1										
1259		1										
1270		1										
1271		1										
1272		1										
1284		1										
1285		1										
1406		1										
1408		1										
1334		1										
1417		1										
1419		1										
1336		1										
1304		1										
1306		1										

DATOS A RELLENAR POR EL CONSULTOR

NUMERO DE LA ESTACION	Fotografia	MUESTRAS: Petro. y M.	Macrop.	Micropal.	Sedimen.	Rayos X	Espectro. masas	C 14	Analisis quimico	Termico diferen.	Microso	Otros analisis

NUMERO DE LA ESTACION	Fotografia	MUESTRAS: Petro. y M.	Macrop.	Micropal.	Sedimen.	Rayos X	Espectro. masas	C 14	Analisis quimico	Termico diferen.	Microso	Otros analisis

EL CONSULTOR.– DEBERA MARCAR SOBRE EL MAPA: LAS ESTACIONES CON SU NUMERO DE REFERENCIA (EN AZUL) Y LOS CORTES REALIZADOS SOBRE EL TERRENO (EN ROJO).
PARA UN CONTROL CORRECTO DE LA MARCHA DEL TRABAJO DE CAMPO EL CONSULTOR DEBERA ENVIAR ENTRE LOS DIAS 1 al 7 y 15 al 22 DE CADA MES ESTAS HOJAS AL INSTITUTO GEOLOGICO Y MINERO DE ESPAÑA, DIVISION DE GEOLOGIA. C/ RIOS ROSAS, 23 – MADRID - 3.

Recibido I.G.M.E. el 9-10-FT Enviado el .....


El Supervisor

El Consultor

NUMERO DE LA HOJA 3939 - I

CUADRICULA

44	41	14	11
43	42	13	12
34	31	24	21
33	32	23	22

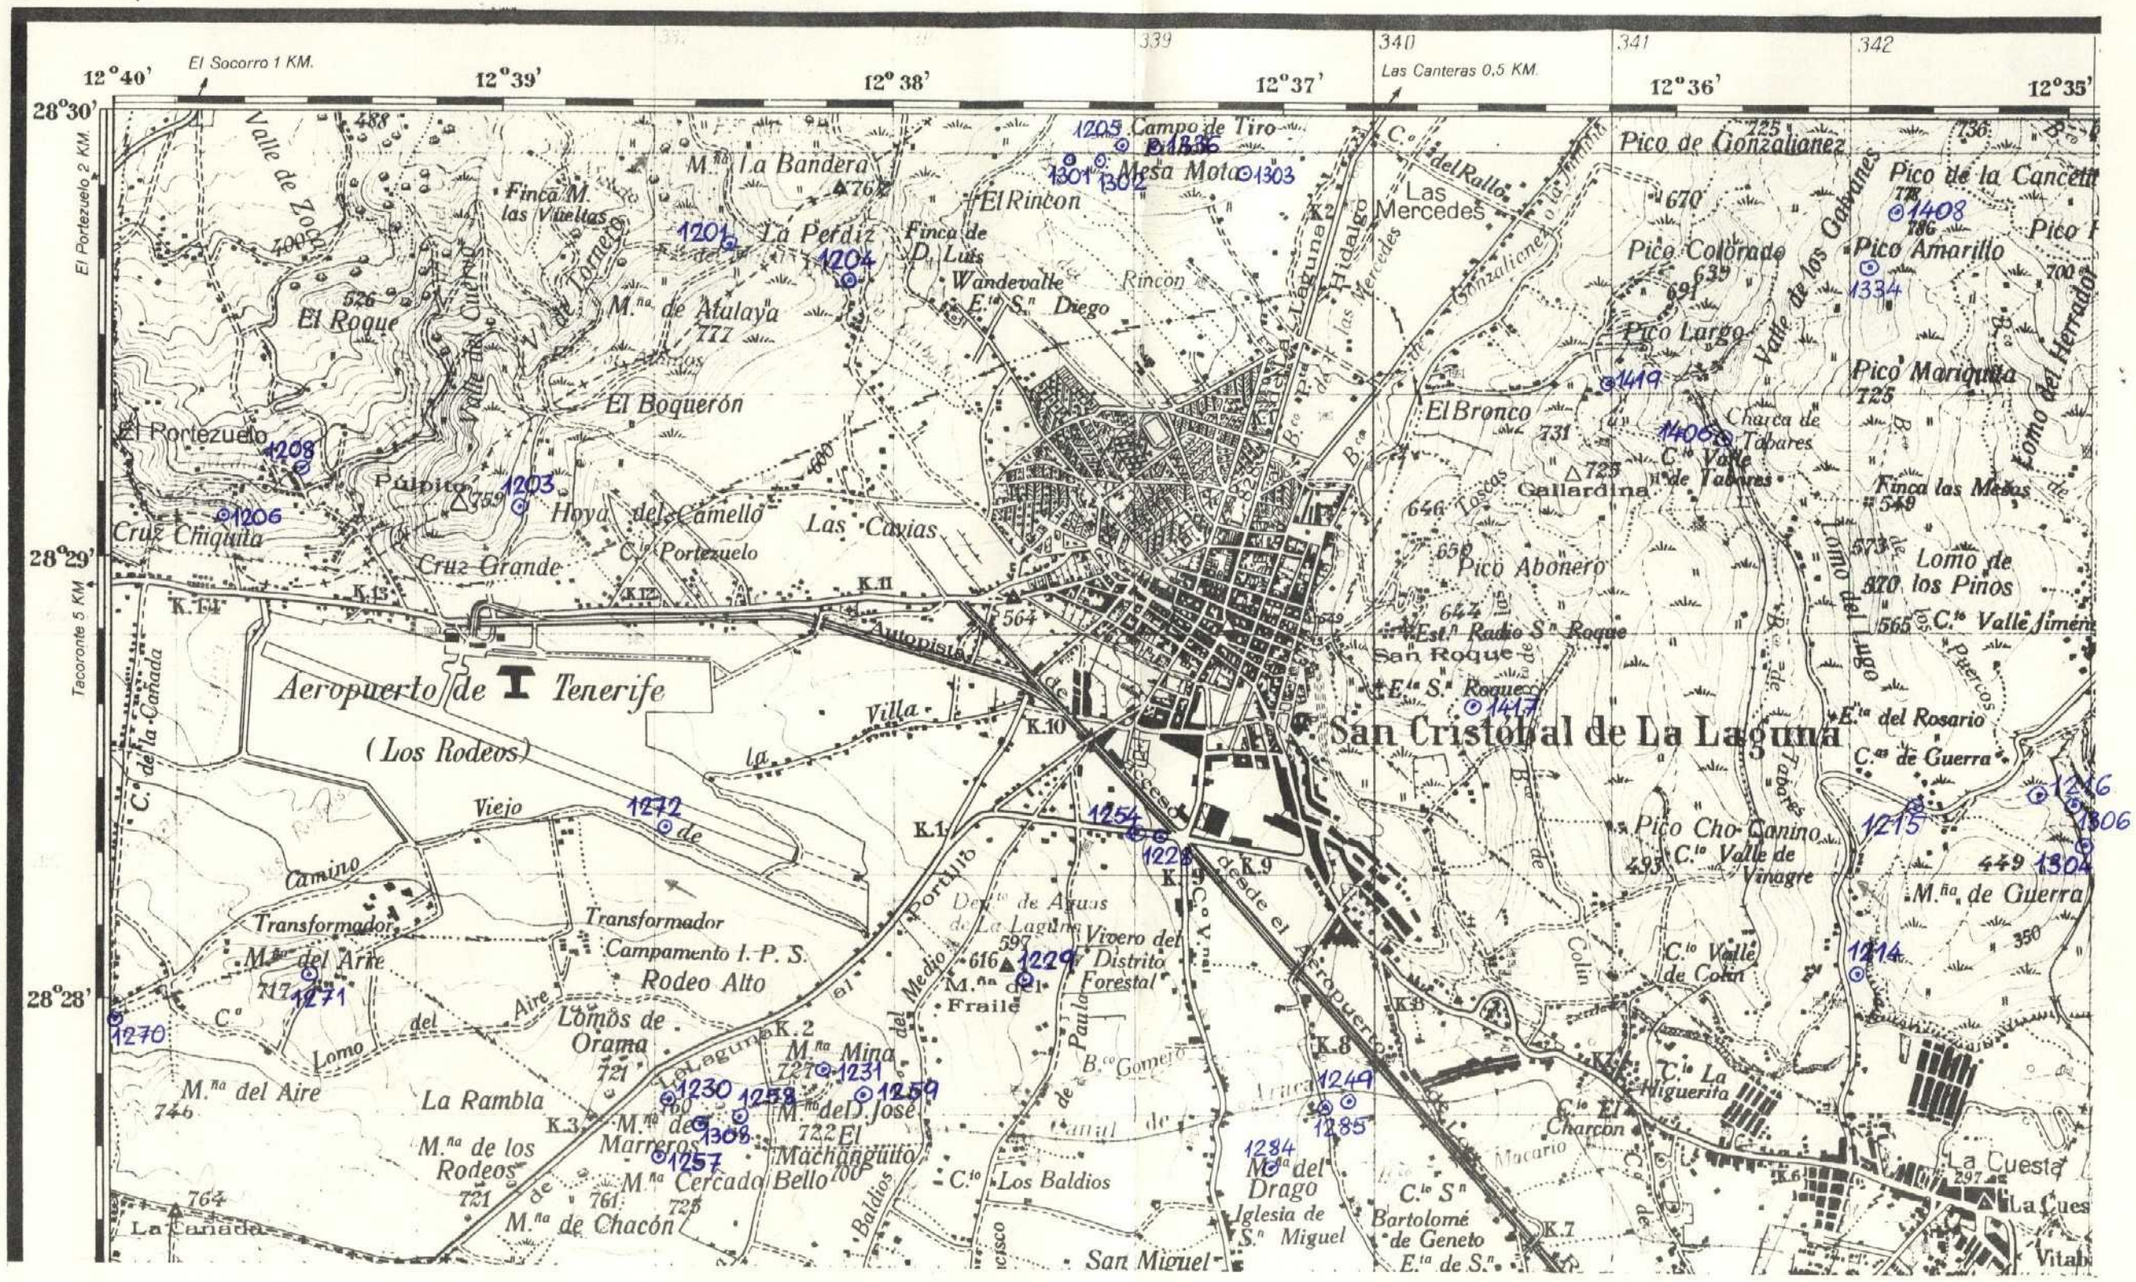
12°40'
12°39'
12°38'
12°37'
12°36'
12°35'
28°30'
28°29'
28°28'
El Socorro 1 KM.
Las Canteras 0,5 KM.
El Portezuelo 2 KM.
Tacoronte 5 KM.
Aeropuerto de Tenerife
(Los Rodeos)
San Cristobal de La Laguna
El Roque
El Portezuelo
Púlpito
Cruz Chiquita
Cruz Grande
El Boquerón
Hoya del Camello
Las Cavias
C.º Portezuelo
Finca M.ª las Vitellas
La Bandera
La Perdiz
Finca de D. Luis Wandevalle
El Rincon
Mesa Mota
Campo de Tiro
M.ª de Atalaya
Valle de Zoco
Valle de Cuervo
Valle de Tomeo
Las Mercedes
Hidalgo
Laguna
Pico de Gonzalianez
Pico Colorado
Pico Largo
Pico Amarillo
Pico de la Cancela
Pico Mariquita
Valle de los Gabanes
Lomo del Herrado
El Bronco
Gallardina
Charca de Tabares
C.º Valle de Tabares
Finca las Mesas
Pico Abonero
Lomo de los Pinos
Est.ª Radio S.ª Roque
San Roque
E.ta S.ª Roque
E.ta del Rosario
C.as de Guerra
Pico Cho Canino
C.º Valle de Vinagre
M.ña de Guerra
C.º Valle de Colon
C.º La Higuerita
C.º El Charcon
La Cuesta
Autopista
Villa
Camino
Transformador
Campamento I. P. S.
Rodeo Alto
Lomos de Orama
La Rambla
M.ña del Aire
M.ña de los Rodeos
M.ña de Chacón
M.ña de Marreros
M.ña Cercado Bello
M.ña Mina
M.ña del D. José
Machanguito
C.º Los Baldios
Iglesia de S.n Miguel
San Miguel
Vivero del Distrito Forestal
M.ña del Fraile
Depósito de Aguas de La Laguna
Canal de Araca

333

40

MINISTERIO DE INDUSTRIA
DIRECCION GENERAL DE MINAS
INSTITUTO GEOLOGICO Y MINERO DE ESPAÑA

PLAN NACIONAL DE LA MINERIA. MAPA GEOLOGICO NACIONAL A ESCALA 1:50.000
MAGNA

FICHA DE CONTROL DEL TRABAJO DE CAMPO MCC1

DATOS A RELLENAR POR EL IGME			DATOS A RELLENAR POR EL CONSULTOR		DATOS A RELLENAR POR EL IGME			
Nº de la hoja 1:50.000	CUADRICULA NUMERO	Nº del documento	CONSULTOR	ESPECIAL QUE REALIZA LA ESTACION	Recibido	Ref. Control	Perforado	Verificado
3939	13		AD	VA		333		

DATOS A RELLENAR POR EL CONSULTOR

NUMERO DE LA ESTACION	Fotografia	MUESTRAS: Petro L y M.	Macrop.	Micropol.	Sedimen.	Rayos X	Espectro masas	C 14	Analisis quimico	Termico diferen.	Microso	Otros analisis
1232	1											
1233	1											
1235	1											
1236	1											
1238	1											
1309	1											
1310	1											
1246	1											
1252	1											
1260	1											
1261	1											
1262	1											
1312	1											
1313	1											
1266	1											
1268	1											
1269	1											
1275	1											
1277	1											

NUMERO DE LA ESTACION	Fotografia	MUESTRAS: Petro L y M.	Macrop.	Micropol.	Sedimen.	Rayos X	Espectro masas	C 14	Analisis quimico	Termico diferen.	Microso	Otros analisis

DATOS A RELLENAR POR EL CONSULTOR

NUMERO DE LA ESTACION	Fotografia	MUESTRAS: Petro L y M.	Macrop.	Micropol.	Sedimen.	Rayos X	Espectro masas	C 14	Analisis quimico	Termico diferen.	Microso	Otros analisis
1314	1											
1280	1											
1281	1											
1283	1											
1286	1											
1315	1											
1316	1											
1317	1											
1287	1											
1318	1											
1319	1											
1320	1											
1321	1											
1370	1											
1371	1											
1372	1											
1373	1											
1323	1											
1377	1											
1311	1											
1265	1											

NUMERO DE LA ESTACION	Fotografia	MUESTRAS: Petro L y M.	Macrop.	Micropol.	Sedimen.	Rayos X	Espectro masas	C 14	Analisis quimico	Termico diferen.	Microso	Otros analisis

EL CONSULTOR – DEBERA MARCAR SOBRE EL MAPA: LAS ESTACIONES CON SU NUMERO DE REFERENCIA (EN AZUL) Y LOS CORTES REALIZADOS SOBRE EL TERRENO (EN ROJO).
PARA UN CONTROL CORRECTO DE LA MARCHA DEL TRABAJO DE CAMPO EL CONSULTOR DEBERA ENVIAR ENTRE LOS DIAS 1 al 7 y 15 al 22 DE CADA MES ESTAS HOJAS AL INSTITUTO GEOLOGICO Y MINERO DE ESPAÑA, DIVISION DE GEOLOGIA. C/ RIOS ROSAS, 23 – MADRID - 3.

Recibido I.G.M.E. el 9-10-75 Enviado el .....


El Supervisor

El Consultor

NUMERO DE LA HOJA 3939 - I

CUADRICULA

44	41	14	11
43	42	13	12
34	31	24	21
33	32	23	22

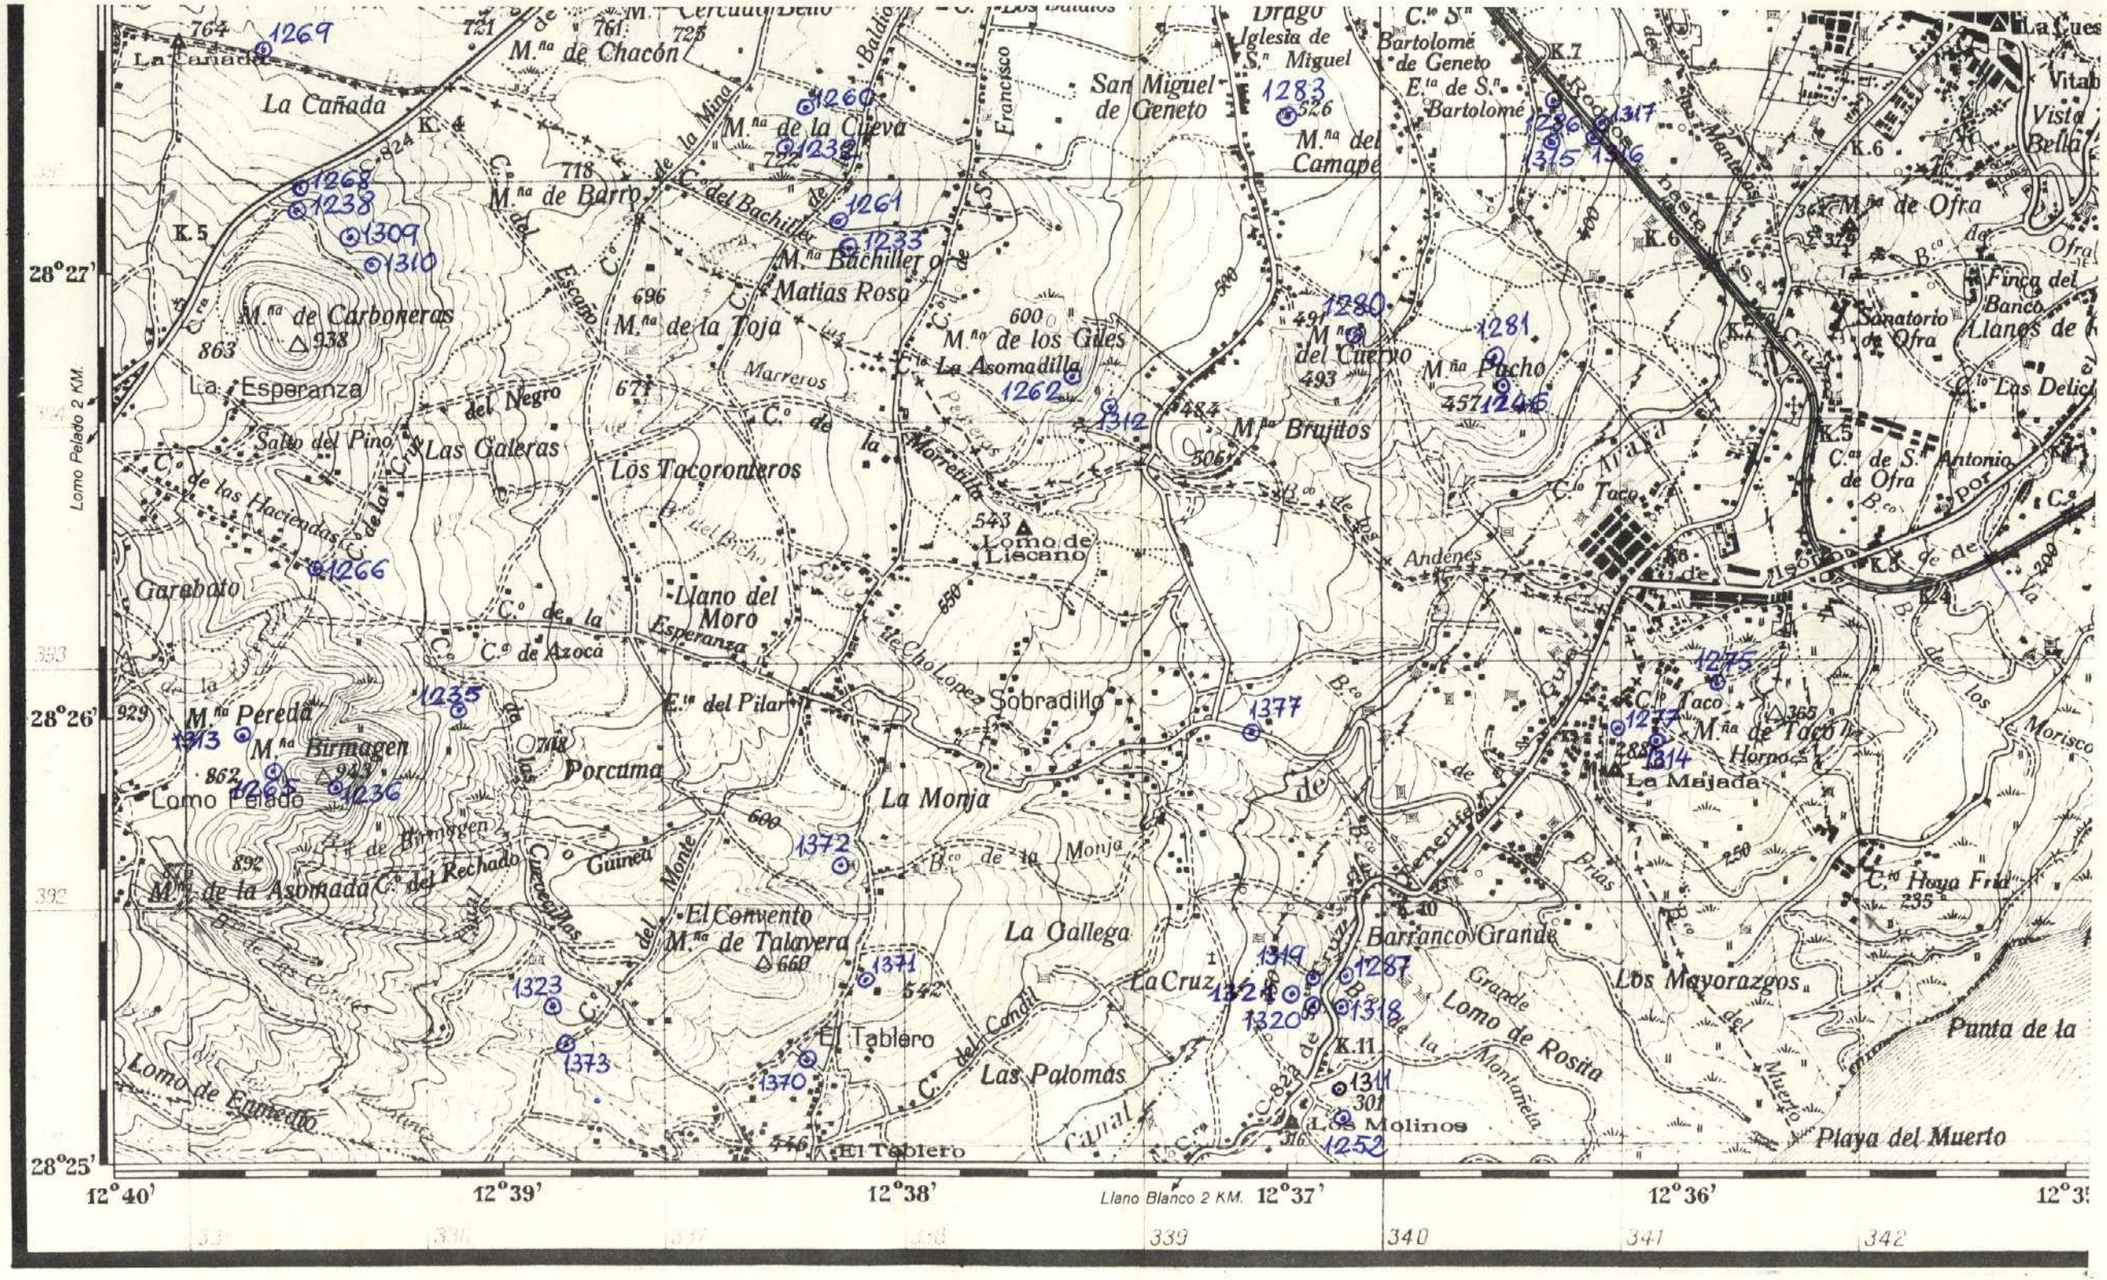

x = 339.000 Lx = 140
y = 392.000 Ly = 60

334

JO

MINISTERIO DE INDUSTRIA
DIRECCION GENERAL DE MINAS
INSTITUTO GEOLOGICO Y MINERO DE ESPAÑA

PLAN NACIONAL DE LA MINERIA. MAPA GEOLOGICO NACIONAL A ESCALA 1:50.000
MAGNA

FICHA DE CONTROL DEL TRABAJO DE CAMPO MCC1

DATOS A RELLENAR POR EL IGME			DATOS A RELLENAR POR EL CONSULT.				DATOS A RELLENAR POR EL IGME			
Nº de la hoja 1:50.000	CUADRICU	Nº del documento	CONSULT	ESPECIAL	QUE REAL	LA ESTACO	Recibido	Ref. Control	Perforado	Verificado
3939	11		ADVA					334		

DATOS A RELLENAR POR EL CONSULTOR

NUMERO DE LA ESTACION	Fotografia	MUESTRAS											
		Petro L y M.	Macrop.	Micropal.	Sedimen.	Rayos X	Espectro. masas	C 14	Analisis quimico	Termico diferen.	Microso.	Otros analisis
1305	1											
1220	1											
1222	1											
1223	1											
1221	1											
1227	1											
1253	1											
1294	1											
1297	1											
1322	1											
1298	1											
1379	1											
1324	1											
1325	1											
1380	1											
1326	1											
1381	1											
1327	1											
1328	1											

NUMERO DE LA ESTACION	Fotografia	MUESTRAS											
		Petro L y M.	Macrop.	Micropal.	Sedimen.	Rayos X	Espectro. masas	C 14	Analisis quimico	Termico diferen.	Microso.	Otros analisis
1335	1											
1421	1											
1423	1											
1424	1											
1425	1											
1337	1											
1338	1											
1339	1											
1340	1											

DATOS A RELLENAR POR EL CONSULTOR

NUMERO DE LA ESTACION	Fotografia	MUESTRAS											
		Petro L y M.	Macrop.	Micropal.	Sedimen.	Rayos X	Espectro masas	C 14	Analisis quimico	Termico diferen.	Microso.	Otros analisis
1329	1											
1330	1											
1331	1											
1332	1											
1333	1											
1382	1											
1383	1											
1385	1											
1386	1											
1389	1											
1393	1											
1396	1											
1397	1											
1398	1											
1401	1											
1402	1											
1410	1											
1412	1											
1413	1											
1414	1											
1415	1											
1416	1											

NUMERO DE LA ESTACION	Fotografia	MUESTRAS											
		Petro L y M.	Macrop.	Micropal.	Sedimen.	Rayos X	Espectro masas	C 14	Analisis quimico	Termico diferen.	Microso.	Otros analisis

EL CONSULTOR – DEBERA MARCAR SOBRE EL MAPA, LAS ESTACIONES CON SU NUMERO DE REFERENCIA (EN AZUL) Y LOS CORTES REALIZADOS SOBRE EL TERRENO (EN ROJO).
PARA UN CONTROL CORRECTO DE LA MARCHA DEL TRABAJO DE CAMPO EL CONSULTOR DEBERA ENVIAR ENTRE LOS DIAS 1 al 7 y 15 al 22 DE CADA MES ESTAS HOJAS AL INSTITUTO GEOLOGICO Y MINERO DE ESPAÑA, DIVISION DE GEOLOGIA. C/ RIOS ROSAS, 23 – MADRID - 3.

Recibido I.G.M.E. el 9-X-85 Enviado el .....

El Supervisor

P.O

El Consultor

NUMERO DE LA HOJA 3931 - I

CUADRICULA

44	41	14	11
43	42	13	12
34	31	24	21
33	32	23	22

Talleres del Servicio Geográfico del Ejército — 1960

12°35' 12°34' 12°33' 12°32' 12°31' 12°30'

28°29' 28°28'

El Bailadero 9 KM. Igueste

Valle Vega
Roque de Guanimo
La Fortaleza
Valle Luis
Pico Azul
Pico de la Sabina
Mesa del Cautivo
Mancha Verde
Las Cabezadas
C.to Los Campitos
El Pedregal
Las Mesas
El Toscal
Las Cuevas de Aguaite
Roque de la Ladera
Risco Caido
Pico de la Meseta
Escuelas Pias
Barrio de la Salud
La Mancha de los Cardos
Dos Barrancos
Mesa del Ramonal
Laderas de La Candelaria
C.to Tahodio
C.to Valle Seco
Transformador Altura
Cantera de la Jurada
La Licencial
Lomo de los Conteros
El Roque
El Saladero
Punta del Valle de San Andrés
B.o de S.n An
Los Pasitos
Cuesta Bermeja
Lomo Pelado
C.to Bailadero
Dique del Este
Balneario
Muelle Alemán
Muelle de la Piedra
B.o de la Alegria
Club Nautico
Muelle Norte
Muelle
SANTA CRUZ DE TENERIFE

x = 345.000
y = 396.000

Lx = 100
Ly = 80

335

MINISTERIO DE INDUSTRIA
DIRECCION GENERAL DE MINAS
INSTITUTO GEOLOGICO Y MINERO DE ESPAÑA

PLAN NACIONAL DE LA MINERIA. MAPA GEOLOGICO NACIONAL A ESCALA 1:50.000
MAGNA

FICHA DE CONTROL DEL TRABAJO DE CAMPO MCC1

DATOS A RELLENAR POR EL IGME				DATOS A RELLENAR POR EL CONSULT.				DATOS A RELLENAR POR EL IGME			
Nº de la hoja 1:50.000	CUADRICU	NUMERO	Nº del documento	CONSULT	ESPECIAL	QUE REALI	LA ESTAC	Recibido	Ref. Control	Perforado	Verificado
3939	1	2		A	D	V	A		335		

DATOS A RELLENAR POR EL CONSULTOR

NUMERO DE LA ESTACION	Fotografia	MUESTRAS: Petro.L y M.	Macrop.	Micropal.	Sedimen.	Rayos X	Espectro masas	C 14	Analisis quimico	Termico diferen.	Microso.	Otros analisis
1224		1										
1226		1										
1307		1										

EL CONSULTOR – DEBERA MARCAR SOBRE EL MAPA: LAS ESTACIONES CON SU NUMERO DE REFERENCIA (EN AZUL) Y LOS CORTES REALIZADOS SOBRE EL TERRENO (EN ROJO).
PARA UN CONTROL CORRECTO DE LA MARCHA DEL TRABAJO DE CAMPO EL CONSULTOR DEBERA ENVIAR ENTRE LOS DIAS 1 al 7 y 15 al 22 DE CADA MES ESTAS HOJAS AL INSTITUTO GEOLOGICO Y MINERO DE ESPAÑA, DIVISION DE GEOLOGIA. C/ RIOS ROSAS, 23 – MADRID - 3.

Recibido I.G.M.E. el 9-10-85 Enviado el .....

El Supervisor


PO

El Consultor

NUMERO DE LA HOJA 3939 - I

CUADRICULA

44	41	14	11
43	42	13	12
34	31	24	21
33	32	23	22

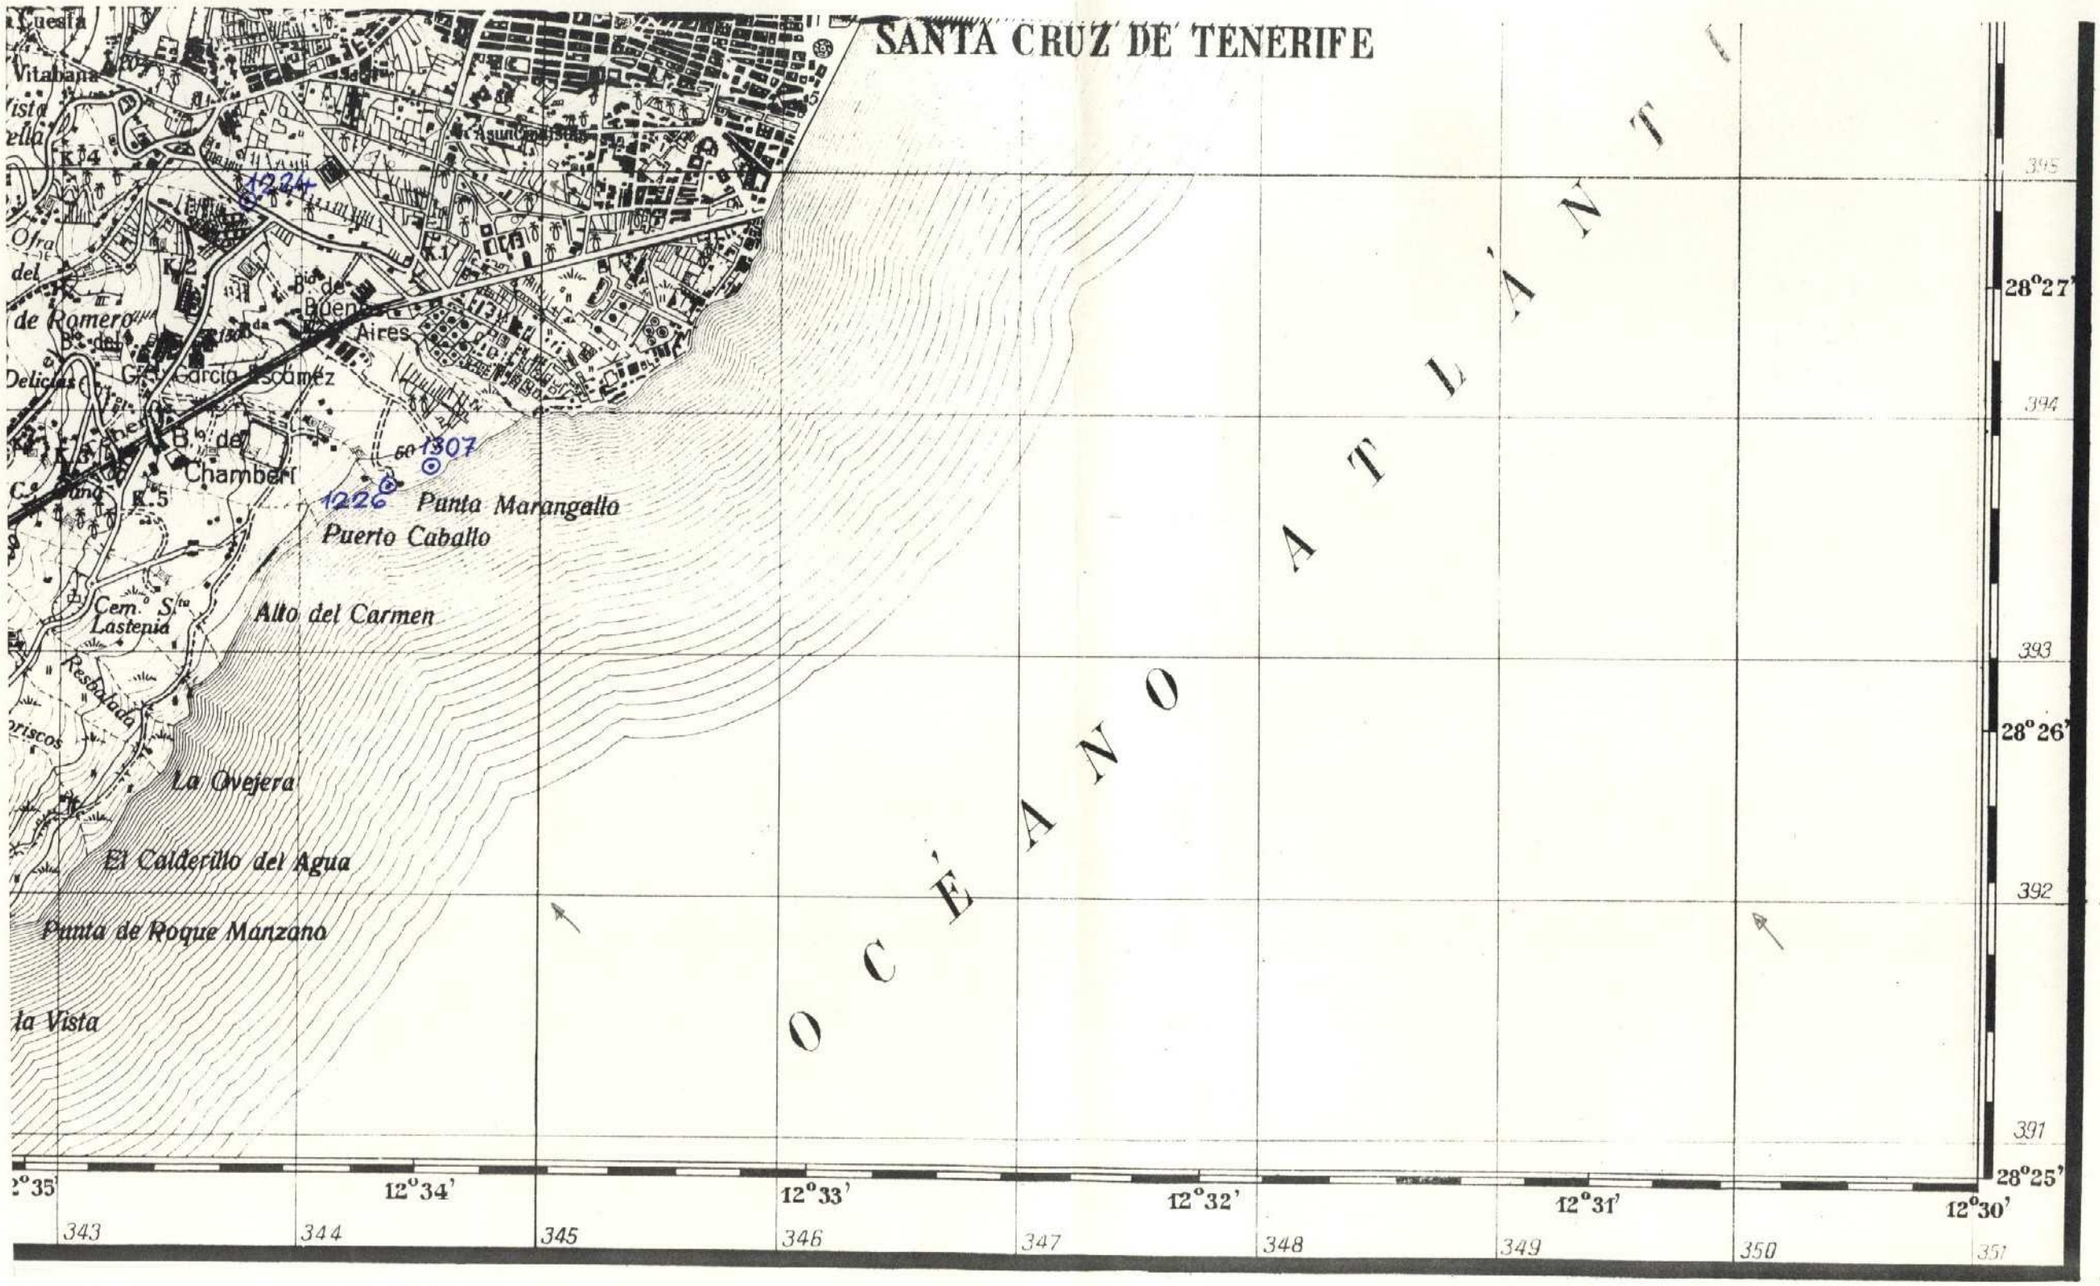

X = 365.000
Y = 392.000

Lx = 100
Ly = 60

336

38

MINISTERIO DE INDUSTRIA
DIRECCION GENERAL DE MINAS
INSTITUTO GEOLOGICO Y MINERO DE ESPAÑA

PLAN NACIONAL DE LA MINERIA. MAPA GEOLOGICO NACIONAL A ESCALA 1:50.000
MAGNA

FICHA DE CONTROL DEL TRABAJO DE CAMPO MCC1

DATOS A RELLENAR POR EL IGME				DATOS A RELLE POR EL CONSU			DATOS A RELLENAR POR EL IGME			
Nº de la hoja 1:50.000	CUADRICU	NUMERO	Nº del documento	CONSULT	ESPECIAL	QUE REA LA ESTAC	Recibido	Ref. Control	Perforado	Verificado
39 39 24				AD	VA			336		

DATOS A RELLENAR POR EL CONSULTOR

NUMERO DE LA ESTACION	Fotografia	MUESTRAS: Petro l.y M.	Macrop.	Micropal.	Sedimen.	Rayos X	Espectro. Masas	C 14	Analisis quimico	Termico diferen.	Microso.	Otros analisis
1600		1										
1601		1										
1602		1										
1603		1										
1604		1										
1605		1										
1606		1										
1607		1										
1608		1										
1609		1										
1610		1										
1611		1										
1612		1										
1613		1										
1614		1										
1515		1										
1616		1										
1617		1										
1618		1										

NUMERO DE LA ESTACION	Fotografia	MUESTRAS: Petro l.y M.	Macrop.	Micropal.	Sedimen.	Rayos X	Espectro. masas	C 14	Analisis quimico	Termico diferen.	Microso.	Otros analisis
1619		1										
1620		1										
1621		1										
1622		1										
1623		1										
1624		1										
1625		1										
1627		1										
1626		1										
1628		1										
1629		1										
1630		1										
1631		1										
1632		1										
1633		1										
1634		1										
1635		1										
1636		1										
1637		1										

DATOS A RELLENAR POR EL CONSULTOR

NUMERO DE LA ESTACION	Fotografia	MUESTRAS: Petro l.y M.	Macrop.	Micropal.	Sedimen.	Rayos X	Espectro. masas	C 14	Analisis quimico	Termico diferen.	Microso.	Otros analisis

NUMERO DE LA ESTACION	Fotografia	MUESTRAS: Petro l.y M.	Macrop.	Micropal.	Sedimen.	Rayos X	Espectro. masas	C 14	Analisis quimico	Termico diferen.	Microso.	Otros analisis

EL CONSULTOR.- DEBERA MARCAR SOBRE EL MAPA: LAS ESTACIONES CON SU NUMERO DE REFERENCIA (EN AZUL) Y LOS CORTES REALIZADOS SOBRE EL TERRENO (EN ROJO).
PARA UN CONTROL CORRECTO DE LA MARCHA DEL TRABAJO DE CAMPO EL CONSULTOR DEBERA ENVIAR ENTRE LOS DIAS 1 al 7 y 15 al 22 DE CADA MES ESTAS HOJAS AL INSTITUTO GEOLOGICO Y MINERO DE ESPAÑA, DIVISION DE GEOLOGIA C/ RIOS ROSAS, 23 – MADRID - 3.

Recibido I.G.M.E. el 9-10-85 Enviado el .....

El Supervisor


P.O

El Consultor

NUMERO DE LA HOJA 3939-II

CUADRICULA

44	41	14	11
43	42	13	12
34	31	24	21
33	32	23	22

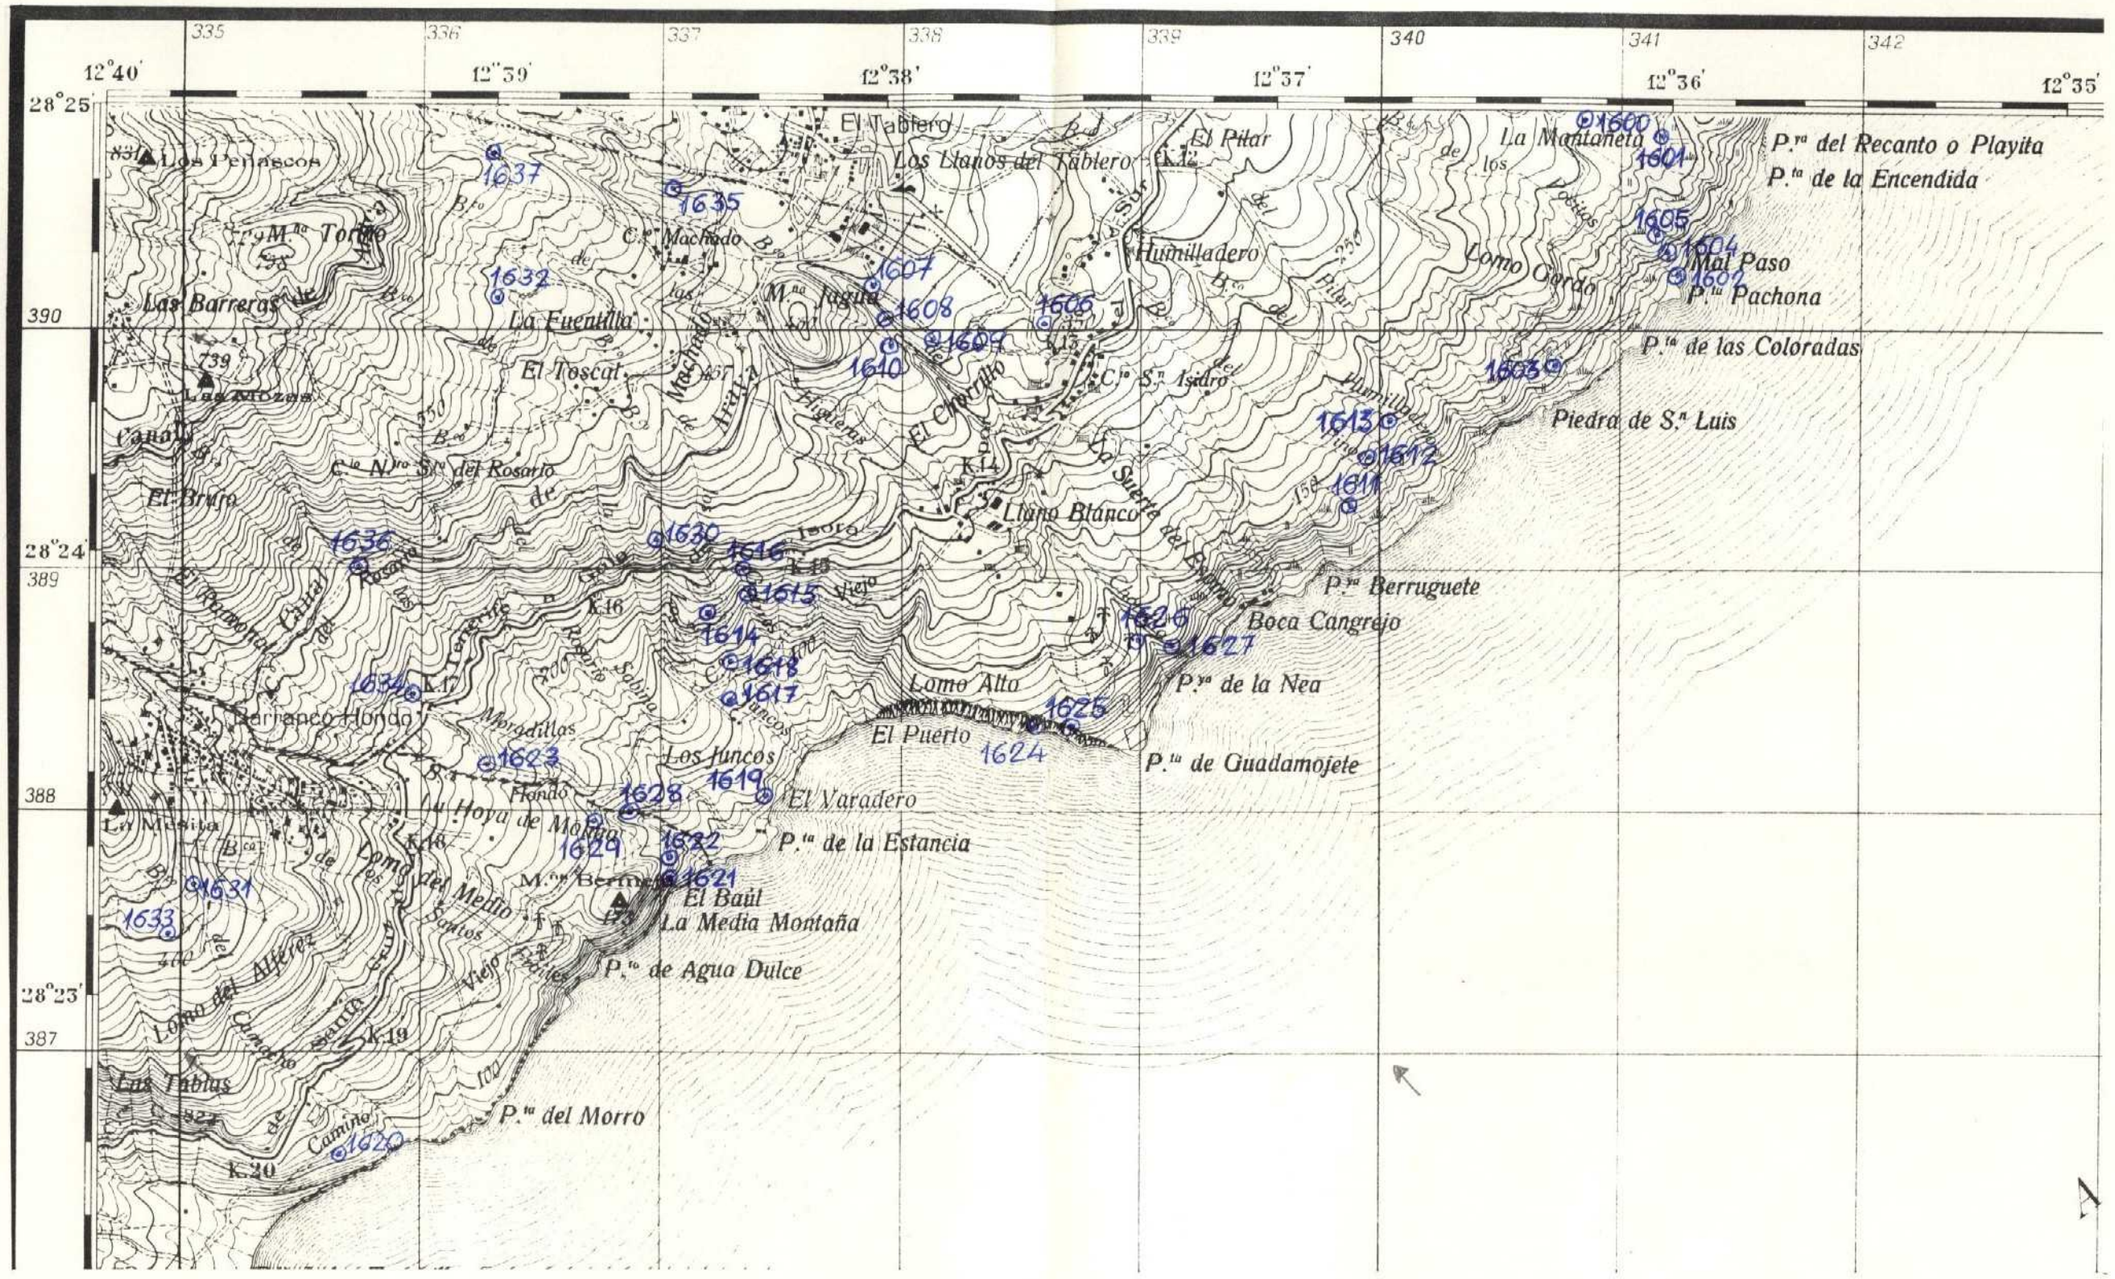

x = 335 000 Lx = 100
y = 387.000 Ly = 50

337

MINISTERIO DE INDUSTRIA
DIRECCION GENERAL DE MINAS
INSTITUTO GEOLOGICO Y MINERO DE ESPAÑA

PLAN NACIONAL DE LA MINERIA. MAPA GEOLOGICO NACIONAL A ESCALA 1:50.000
MAGNA

FICHA DE CONTROL DEL TRABAJO DE CAMPO MCC1

11

DATOS A RELLENAR POR EL IGME			DATOS A RELLENAR POR EL CONSUL				DATOS A RELLENAR POR EL IGME			
Nº de la hoja 1:50.000	CUADRICULA NUMERO	Nº del documento	CONSULT	ESPECIAL QUE REALIZA LA ESTACION			Recibido	Ref. Control	Perforado	Verificado
3939	34		A	D	J	F		337		

DATOS A RELLENAR POR EL CONSULTOR

NUMERO DE LA ESTACION	Fotografia	MUESTRAS: Petro t y M.	Macrop.	Micropal.	Sedimen.	Rayos X	Espectro. masas	C 14	Analisis quimico	Termico diferen.	Microso	Otros analisis
901	1											
902	1											
910	1											
911	1											
912	1											
913	1											
914	1											
915	1											
916	1											
917	1											
925	1											

DATOS A RELLENAR POR EL CONSULTOR

NUMERO DE LA ESTACION	Fotografia	MUESTRAS: Petro t y M.	Macrop.	Micropal.	Sedimen.	Rayos X	Espectro. masas	C 14	Analisis quimico	Termico diferen.	Microso	Otros analisis

DATOS A RELLENAR POR EL CONSULTOR

NUMERO DE LA ESTACION	Fotografia	MUESTRAS: Petro t y M.	Macrop.	Micropal.	Sedimen.	Rayos X	Espectro. masas	C 14	Analisis quimico	Termico diferen.	Microso	Otros analisis

EL CONSULTOR.- DEBERA MARCAR SOBRE EL MAPA: LAS ESTACIONES CON SU NUMERO DE REFERENCIA (EN AZUL) Y LOS CORTES REALIZADOS SOBRE EL TERRENO (EN ROJO).
PARA UN CONTROL CORRECTO DE LA MARCHA DEL TRABAJO DE CAMPO EL CONSULTOR DEBERA ENVIAR ENTRE LOS DIAS 1 al 7 y 15 al 22 DE CADA MES ESTAS HOJAS AL INSTITUTO GEOLOGICO Y MINERO DE ESPAÑA, DIVISION DE GEOLOGIA. C/ RIOS ROSAS, 23 – MADRID - 3.

Recibido I.G.M.E. el 5-X-75 ..... Enviado el .....


El Supervisor

El Consultor

NUMERO DE LA HOJA 3939

CUADRICULA

44	41	14	11
43	42	13	12
	31	24	21
33	32	23	22

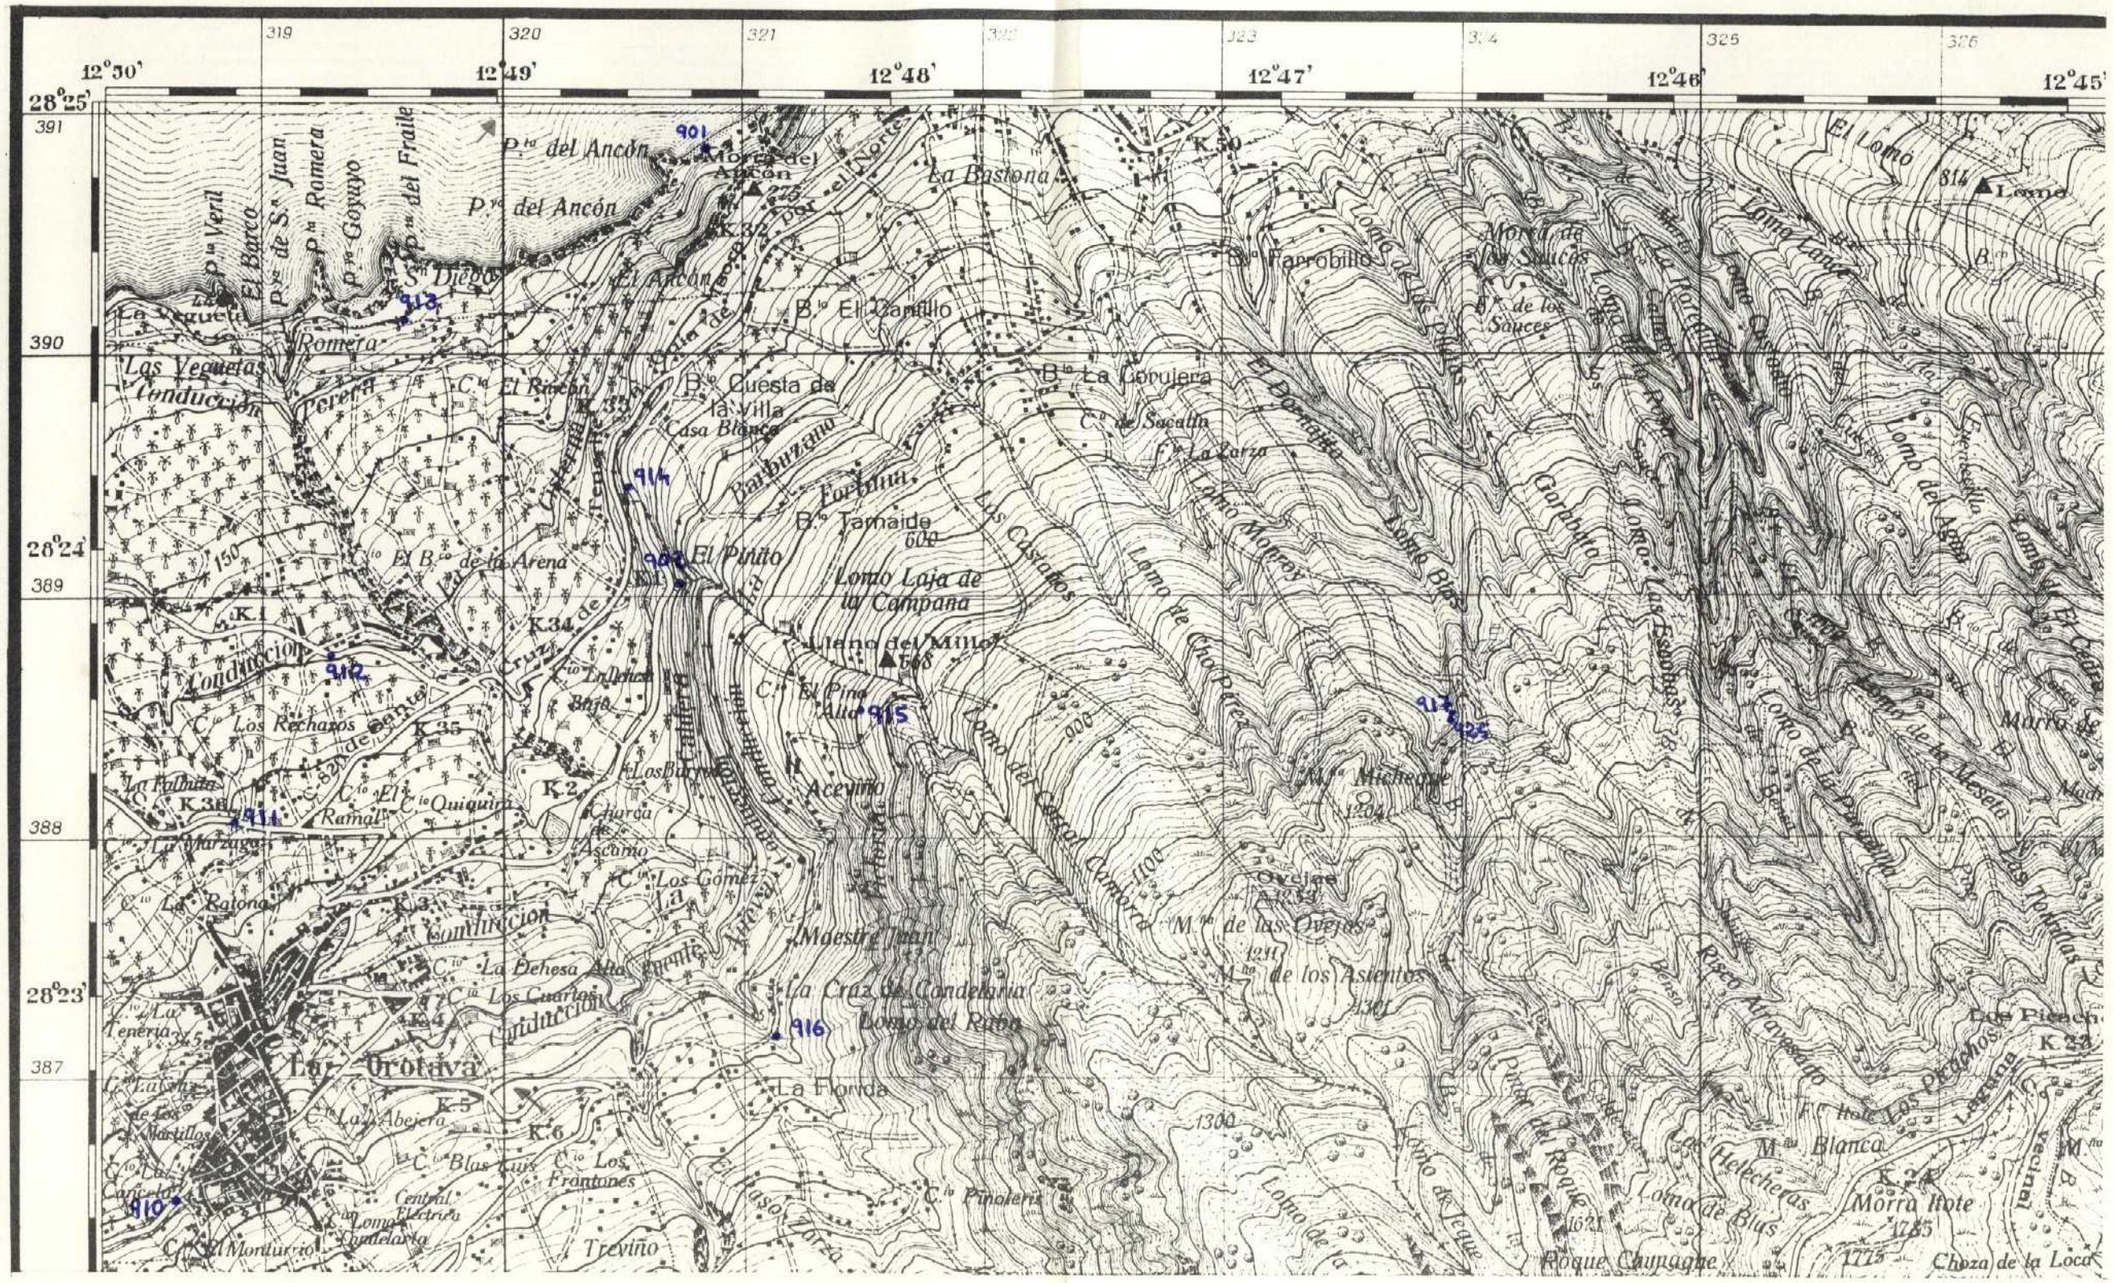

x = 320.000
y = 387.000

Δx = 100
Δy = 80

338

19

MINISTERIO DE INDUSTRIA
DIRECCION GENERAL DE MINAS
INSTITUTO GEOLOGICO Y MINERO DE ESPAÑA

PLAN NACIONAL DE LA MINERIA. MAPA GEOLOGICO NACIONAL A ESCALA 1:50.000
MAGNA

FICHA DE CONTROL DEL TRABAJO DE CAMPO MCC1

DATOS A RELLENAR POR EL IGME			DATOS A RELLENAR POR EL CONSULTOR				DATOS A RELLENAR POR EL IGME			
Nº de la hoja 1:50.000	CUADRICULA NUMERO	Nº del documento	CONSULT.	ESPECIAL QUE REALIZA LA ESTACION			Recibido	Ref. Control	Perforado	Verificado
38 35	33		A	D	J	F		338		

DATOS A RELLENAR POR EL CONSULTOR

NUMERO DE LA ESTACION	Fotografia	MUESTRAS										
		Petro t.y M.	Macrop.	Micropal.	Sedimen.	Rayos X	Espectro masas	C 14	Analisis quimico	Termico diferen.	Microsc.	Otros analisis
903	1											
904	1											
905	1											
906	1											
907	1											
908	1											
909	1											
918	1											
919	1											
920	1											
921	1											
922	1											
923	1											
924	1											
926	1											
927	1											
928	1											
929	1											
930	1											

NUMERO DE LA ESTACION | Fotografia | MUESTRAS: Petro t.y M. | Macrop. | Micropal. | Sedimen. | Rayos X | Espectro masas | C 14 | Analisis quimico | Termico diferen. | Microsc. | Otros analisis

NUMERO DE LA ESTACION | Fotografia | MUESTRAS: Petro t.y M. | Macrop. | Micropal. | Sedimen. | Rayos X | Espectro masas | C 14 | Analisis quimico | Termico diferen. | Microsc. | Otros analisis

EL CONSULTOR – DEBERA MARCAR SOBRE EL MAPA LAS ESTACIONES CON SU NUMERO DE REFERENCIA (EN AZUL) Y LOS CORTES REALIZADOS SOBRE EL TERRENO (EN ROJO).
PARA UN CONTROL CORRECTO DE LA MARCHA DEL TRABAJO DE CAMPO EL CONSULTOR DEBERA ENVIAR ENTRE LOS DIAS 1 al 7 y 15 al 22 DE CADA MES ESTAS HOJAS AL INSTITUTO GEOLOGICO Y MINERO DE ESPAÑA, DIVISION DE GEOLOGIA. C/ RIOS ROSAS, 23 – MADRID - 3.

Recibido I.G.M.E. el 3-X-75 ..... Enviado el .....


El Supervisor

El Consultor

NUMERO DE LA HOJA 3939

CUADRICULA

44	41	14	11
43	42	13	12
34	31	24	21
33	32	23	22

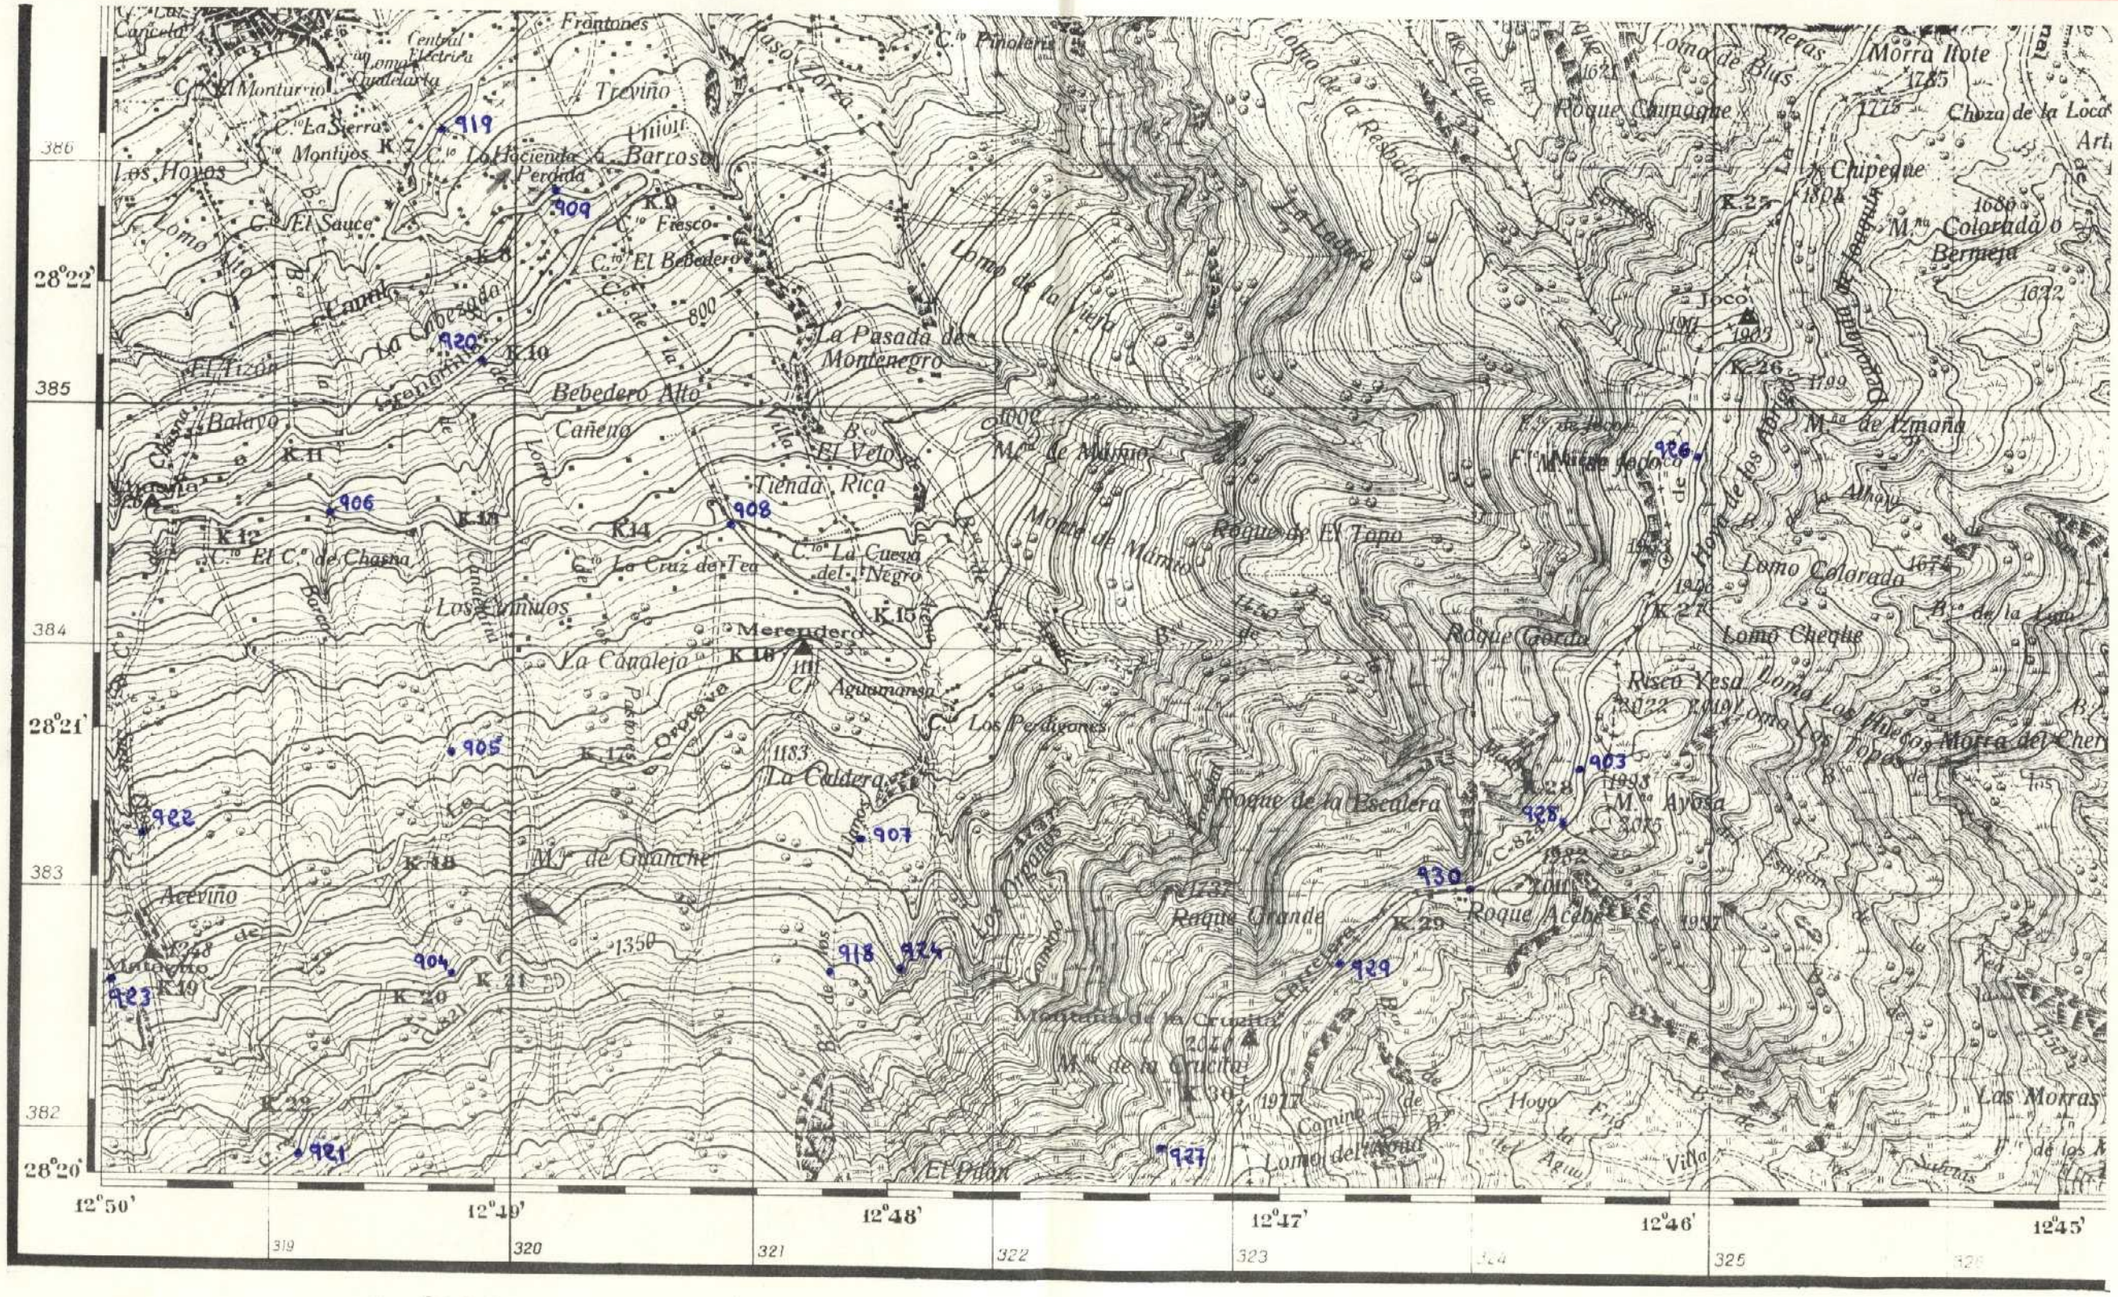
Frontones
Treviño
Unión
Barroso
Los Hoyos
Lomo Alto
Lomo
El Sauce
La Hacienda Perdida
El Fresco
El Bebedero
La Pasada de Montenegro
Bebedero Alto
Cañeno
Balayo
El Tizón
La Chorrada
El Veto
Tienda Rica
La Cruz del Tea
La Cuesta del Negro
Merenderos
La Cavalejo
Los Llanos
Aguamansa
Los Perdigones
La Caldera
Acevino
Mª de Guanche
Montaña de la Cruzita
Mª de la Cruzita
El Dian
Pinolera
Lomo de la Viuda
Mª de Mimio
Roque de El Topo
Roque Caseta
Roque de la Escalera
Roque Grande
Roque Acebo
Roque Chipeque
Lomo de Blas
Morra Ilote
Chipeque
Mª Colorada o Bermeja
Joco
Mª de Izmana
Lomo Colorado
Lomo Cheque
Risco Yesa
Mª Ayosa
Las Morras
Hoya de los Abrigos
Hoya Fría
Camino de
Villa

339

MINISTERIO DE INDUSTRIA
DIRECCION GENERAL DE MINAS
INSTITUTO GEOLOGICO Y MINERO DE ESPAÑA

PLAN NACIONAL DE LA MINERIA. MAPA GEOLOGICO NACIONAL A ESCALA 1:50.000
MAGNA

FICHA DE CONTROL DEL TRABAJO DE CAMPO MCC1

DATOS A RELLENAR POR EL IGME			
Nº de la hoja 1:50.000	CUADRICULA	NUMERO	Nº del documento
3939	1	1	

DATOS A RELLE. POR EL CONSUL.			
CONSULT.	ESPECIAL QUE REALIZA LA ESTACION		
AD	J	F	

DATOS A RELLENAR POR EL IGME			
Recibido	Ref. Control	Perforado	Verificado
	339		

DATOS A RELLENAR POR EL CONSULTOR

NUMERO DE LA ESTACION	Fotografia	MUESTRAS										
		Petro L y M.	Macrop.	Micropol.	Sedimen.	Rayos X	Espectro msas	C 14	Analisis quimico	Termico diferen.	Microsc.	Otros analisis
950	1											
951	1											
952	1											
953	1											

NUMERO DE LA ESTACION	Fotografia	MUESTRAS										
		Petro L y M.	Macrop.	Micropol.	Sedimen.	Rayos X	Espectro msas	C 14	Analisis quimico	Termico diferen.	Microsc.	Otros analisis

DATOS A RELLENAR POR EL CONSULTOR

NUMERO DE LA ESTACION	Fotografia	MUESTRAS										
		Petro L y M.	Macrop.	Micropol.	Sedimen.	Rayos X	Espectro msas	C 14	Analisis quimico	Termico diferen.	Microsc.	Otros analisis

NUMERO DE LA ESTACION	Fotografia	MUESTRAS										
		Petro L y M.	Macrop.	Micropol.	Sedimen.	Rayos X	Espectro msas	C 14	Analisis quimico	Termico diferen.	Microsc.	Otros analisis

EL CONSULTOR DEBERA MARCAR SOBRE EL MAPA LAS ESTACIONES CON SU NUMERO DE REFERENCIA (EN AZUL) Y LOS CORTES REALIZADOS SOBRE EL TERRENO (EN ROJO).
PARA UN CONTROL CORRECTO DE LA MARCHA DEL TRABAJO DE CAMPO EL CONSULTOR DEBERA ENVIAR ENTRE LOS DIAS 1 al 7 y 15 al 22 DE CADA MES ESTAS HOJAS AL INSTITUTO GEOLOGICO Y MINERO DE ESPAÑA. DIVISION DE GEOLOGIA. C/ RIOS ROSAS, 23 – MADRID - 3.

Recibido I.G.M.E. el 10-10-75 Enviado el .....

El Supervisor

El Consultor

P.º B

NUMERO DE LA HOJA 3939 -I

CUADRICULA

44	41	14	11
43	42	13	12
34	31	24	21
33	32	23	22

Talleres del Servicio Geográfico del Ejército — 1960

12°35' 12°34' 12°33' 12°32' 12°31' 12°30'

28°29' 28°28'

El Bailadero 9 KM. Igueste

B.° de S.n An

Valle Vega
La Fortaleza
Roque de Guarimo
Valle Luis
Mesa del Cautivo
Pico Azul
Pico de la Sabina
Mancha Verde
Mesa del Ramonal
La Mancha de los Cardos
Dos Barrancos
El Licencial
Lomo de los Conteros
El Roque
Tagasaste
Punta del Valle de San Andrés
El Saladero
Los Pasitos
Cuesta Bermeja
Lomo Pelado
Cte Buladero
Laderas de la Cantería
Cantera de la Jurada
Dique del Este
Balneario
Cte Valle Seco Transformador
Altura
Muelle Alemán
Muelle de la Piedra
B.° de la Alegría
Club Náutico Muelle Norte
Muelle
Las Cabezadas
Cte Los Campitos
Cte Tahodio
Tahodio
Risco Caído
El Pedregal
Lomo del Serenillo
Las Mesas
El Toscal
Las Cuevas de Aguaite
Pico de la Meseta
Roque de la Ladera
Escuela Pías
Barrio de la Salud
Hilario
Camino
Lomo
Cuevas
Lomo
Tahodio
Ancheta
Lomo
Santos

340

MINISTERIO DE INDUSTRIA
DIRECCION GENERAL DE MINAS
INSTITUTO GEOLOGICO Y MINERO DE ESPAÑA

PLAN NACIONAL DE LA MINERIA. MAPA GEOLOGICO NACIONAL A ESCALA 1:50.000
MAGNA

FICHA DE CONTROL DEL TRABAJO DE CAMPO MCC1

DATOS A RELLENAR POR EL IGME			
Nº de la hoja 1:50.000	CUADRICULA NUMERO	Nº del documento	
3939	11		

DATOS A RELLENAR POR EL CONSULTOR		
CONSULTOR	ESPECIALIDAD QUE REALIZA LA ESTACION	
AD	NL	

DATOS A RELLENAR POR EL IGME			
Recibido	Ref. Control	Perforado	Verificado
	340		

DATOS A RELLENAR POR EL CONSULTOR

NUMERO DE LA ESTACION	Fotografia	MUESTRAS											
		Petro l y M.	Macrop.	Micropal.	Sedimen.	Rayos X	Espectro. masas	C 14	Analisis quimico	Termico diferen.	Microso.	Otros analisis
1500	1											
1501	1											
1502	1											
1503	1											
1504	1											
1505	1											
1506	1											
1507	1											

NUMERO DE LA ESTACION	Fotografia	MUESTRAS											
		Petro l y M.	Macrop.	Micropal.	Sedimen.	Rayos X	Espectro. masas	C 14	Analisis quimico	Termico diferen.	Microso.	Otros analisis

DATOS A RELLENAR POR EL CONSULTOR

NUMERO DE LA ESTACION	Fotografia	MUESTRAS											
		Petro l y M.	Macrop.	Micropal.	Sedimen.	Rayos X	Espectro. masas	C 14	Analisis quimico	Termico diferen.	Microso.	Otros analisis

NUMERO DE LA ESTACION	Fotografia	MUESTRAS											
		Petro l y M.	Macrop.	Micropal.	Sedimen.	Rayos X	Espectro. masas	C 14	Analisis quimico	Termico diferen.	Microso.	Otros analisis

EL CONSULTOR: DEBERA MARCAR SOBRE EL MAPA: LAS ESTACIONES CON SU NUMERO DE REFERENCIA (EN AZUL) Y LOS CORTES REALIZADOS SOBRE EL TERRENO (EN ROJO).
PARA UN CONTROL CORRECTO DE LA MARCHA DEL TRABAJO DE CAMPO EL CONSULTOR DEBERA ENVIAR ENTRE LOS DIAS 1 al 7 y 15 al 22 DE CADA MES ESTAS HOJAS AL INSTITUTO GEOLOGICO Y MINERO DE ESPAÑA. DIVISION DE GEOLOGIA. C/ RIOS ROSAS, 23 – MADRID - 3.

Recibido I.G.M.E. el 9-10-75 Enviado el .....

El Supervisor

p.o

El Consultor

NUMERO DE LA HOJA 3939 - I

CUADRICULA

44	41	14	
43	42	13	12
34	31	24	21
33	32	23	22

Talleres del Servicio Geográfico del Ejército — 1960

12°35' 12°34' 12°33' 12°32' 12°31' 12°30'

28°29' 28°28'

El Bailadero 9 KM. Igüeste

B.º de S.ª An

Punta del Valle de San Andrés

Valle Vega
La Fortaleza
Roque de Guanamo
Pico Azul
Pico de la Sabina
Mesa del Cautivo
Mancha Verde
Meso del Ramonal
La Mancha de los Cardos
Dos Barrancos
El Licencial
Lomo de los Conejeros
El Roque
Los Pasitos
El Saladero
Cuesta Bermeja
Lomo Pelado
Bailadero
Laderas de La Candia
Cantera de la Jurada
Dique del Este
Balneario
L-842
Las Cabezadas
C.ta Los Campitos
C.ta Tahodio
Risco Caido
C.ta Valle Seco
Transformador
Altura
Muelle Alemán
Muelle de la Piedra
B.º de la Alegría
Club Náutico
Muelle Norte
Muelle
El Pedregal
Las Mesas
El Toscal
Las Cuevas de Aguaite
Pico de la Meseta
Roque de la Ladera
Escuelas Pías
Barrio de la Salud
SANTA CRUZ DE TENERIFE
Tahodio
Guirres
Lomo
Ancheta
Valle Seco
Valle Luis
Hilario
Carretera
Camino

x = 345.000
y = 397.000

Lx = 100
Ly = 60

341

MINISTERIO DE INDUSTRIA
DIRECCION GENERAL DE MINAS
INSTITUTO GEOLOGICO Y MINERO DE ESPAÑA

PLAN NACIONAL DE LA MINERIA. MAPA GEOLOGICO NACIONAL A ESCALA 1:50.000
MAGNA

FICHA DE CONTROL DEL TRABAJO DE CAMPO MCC1

9

DATOS A RELLENAR POR EL IGME			DATOS A RELLENAR POR EL CONSULTOR			DATOS A RELLENAR POR EL IGME			
Nº de la hoja 1:50.000	CUADRICULA	Nº del documento	CONSULTOR	ESPECIAL QUE REALIZA LA ESTACION		Recibido	Ref. Control	Perforado	Verificado
39 09	24		AD	NL			341		

DATOS A RELLENAR POR EL CONSULTOR

NUMERO DE LA ESTACION	Fotografia	MUESTRAS: Petro. y M.	Macrop.	Micropal.	Sedimen.	Rayos X	Espectro. masas	C 14	Analisis quimico	Termico diferen.	Microso.	Otros analisis
1509		1										
1510		1										
1511		1										
1512		1										
1513		1										
1514		1										
1515		1										
1516		1										
1517		1										

DATOS A RELLENAR POR EL CONSULTOR

NUMERO DE LA ESTACION	Fotografia	MUESTRAS: Petro. y M.	Macrop.	Micropal.	Sedimen.	Rayos X	Espectro. masas	C 14	Analisis quimico	Termico diferen.	Microso.	Otras analisis

DATOS A RELLENAR POR EL CONSULTOR

NUMERO DE LA ESTACION	Fotografia	MUESTRAS: Petro. y M.	Macrop.	Micropal.	Sedimen.	Rayos X	Espectro. masas	C 14	Analisis quimico	Termico diferen.	Microso.	Otras analisis

EL CONSULTOR.— DEBERA MARCAR SOBRE EL MAPA, LAS ESTACIONES CON SU NUMERO DE REFERENCIA (EN AZUL) Y LOS CORTES REALIZADOS SOBRE EL TERRENO (EN ROJO).
PARA UN CONTROL CORRECTO DE LA MARCHA DE L TRABAJO DE CAMPO EL CONSULTOR DEBERA ENVIAR ENTRE LOS DIAS 1 al 7 y 15 al 22 DE CADA MES ESTAS HOJAS AL INSTITUTO GEOLOGICO Y MINERO DE ESPAÑA, DIVISION DE GEOLOGIA C/ RIOS ROSAS, 23 – MADRID - 3.

Recibido I.G.M.E. el 9-10-85 Enviado el .....

El Supervisor


P.D.

El Consultor

NUMERO DE LA HOJA 3939-II

CUADRICULA

44	41	14	11
43	42	13	12
34	31	24	21
33	32	23	22

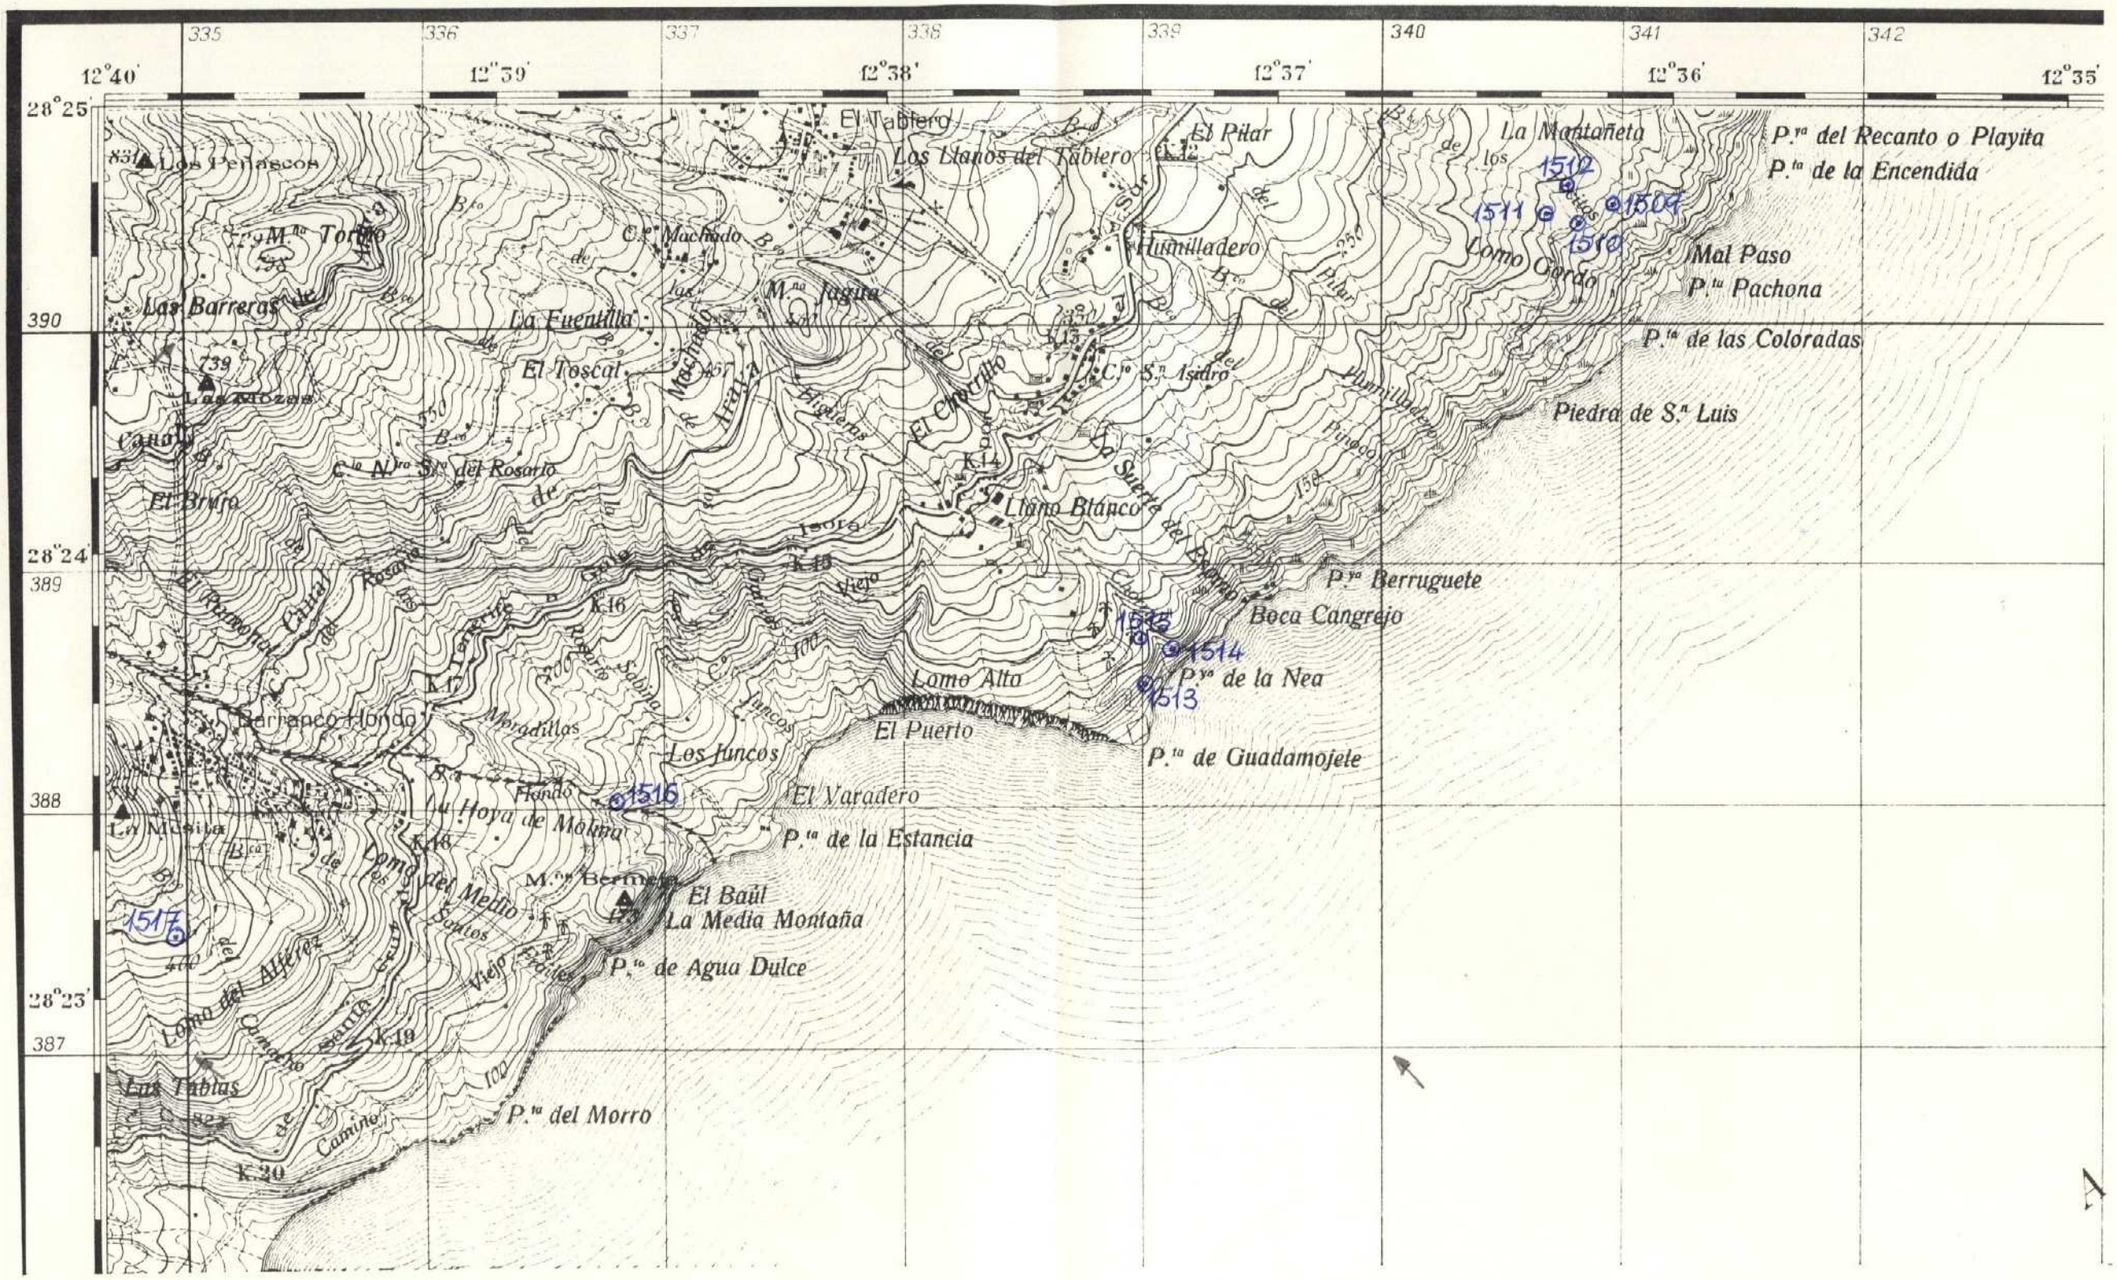

x = 335.000
y = 387.000

Lx = 100
Ly = 60

342

MINISTERIO DE INDUSTRIA
DIRECCION GENERAL DE MINAS
INSTITUTO GEOLOGICO Y MINERO DE ESPAÑA

PLAN NACIONAL DE LA MINERIA. MAPA GEOLOGICO NACIONAL A ESCALA 1:50.000
MAGNA

FICHA DE CONTROL DEL TRABAJO DE CAMPO MCC1

15

DATOS A RELLENAR POR EL IGME				DATOS A RELLENAR POR EL CONSULTOR				DATOS A RELLENAR POR EL IGME			
Nº de la hoja 1:50.000	CUADRICULA	NUMERO	Nº del documento	CONSULTOR	ESPECIAL QUE REALIZA	LA ESTACION		Recibido	Ref. Control	Perforado	Verificado
39392	4			A	D	C	U		342		

DATOS A RELLENAR POR EL CONSULTOR

NUMERO DE LA ESTACION	Fotografia	MUESTRAS: Petro.L y M.	Macrop.	Micropal.	Sedimen.	Rayos X	Espectro. masas	C 14	Analisis quimico	Termico diferen.	Microso.	Otros analisis
1801		1										
1802		1										
1803		1										
1804		1										
1805		1										
1806		1										
1807		1										
1808		1										
1809		1										
1810		1										
1811		1										
1812		1										
1813		1										
1814		1										
1815		1										

DATOS A RELLENAR POR EL CONSULTOR

NUMERO DE LA ESTACION	Fotografia	MUESTRAS: Petro.L y M.	Macrop.	Micropal.	Sedimen.	Rayos X	Espectro. masas	C 14	Analisis quimico	Termico diferen.	Microso.	Otras analisis

DATOS A RELLENAR POR EL CONSULTOR

NUMERO DE LA ESTACION	Fotografia	MUESTRAS: Petro.L y M.	Macrop.	Micropal.	Sedimen.	Rayos X	Espectro. masas	C 14	Analisis quimico	Termico diferen.	Microso.	Otras analisis

EL CONSULTOR... DEBERA MARCAR SOBRE EL MAPA, LAS ESTACIONES CON SU NUMERO DE REFERENCIA (EN AZUL) Y LOS CORTES REALIZADOS SOBRE EL TERRENO (EN ROJO).
PARA UN CONTROL CORRECTO DE LA MARCHA DEL TRABAJO DE CAMPO EL CONSULTOR DEBERA ENVIAR ENTRE LOS DIAS 1 al 7 y 15 al 22 DE CADA MES ESTAS HOJAS AL INSTITUTO GEOLOGICO Y MINERO DE ESPAÑA, DIVISION DE GEOLOGIA. C/ RIOS ROSAS, 23 – MADRID - 3.

Recibido I.G.M.E. el 9-10-75 Enviado el .....

El Supervisor


N.º 3

El Consultor

NUMERO DE LA HOJA 3939 - II

CUADRICULA

44	41	14	11
43	42	13	12
34	31	24	21
33	32	23	22

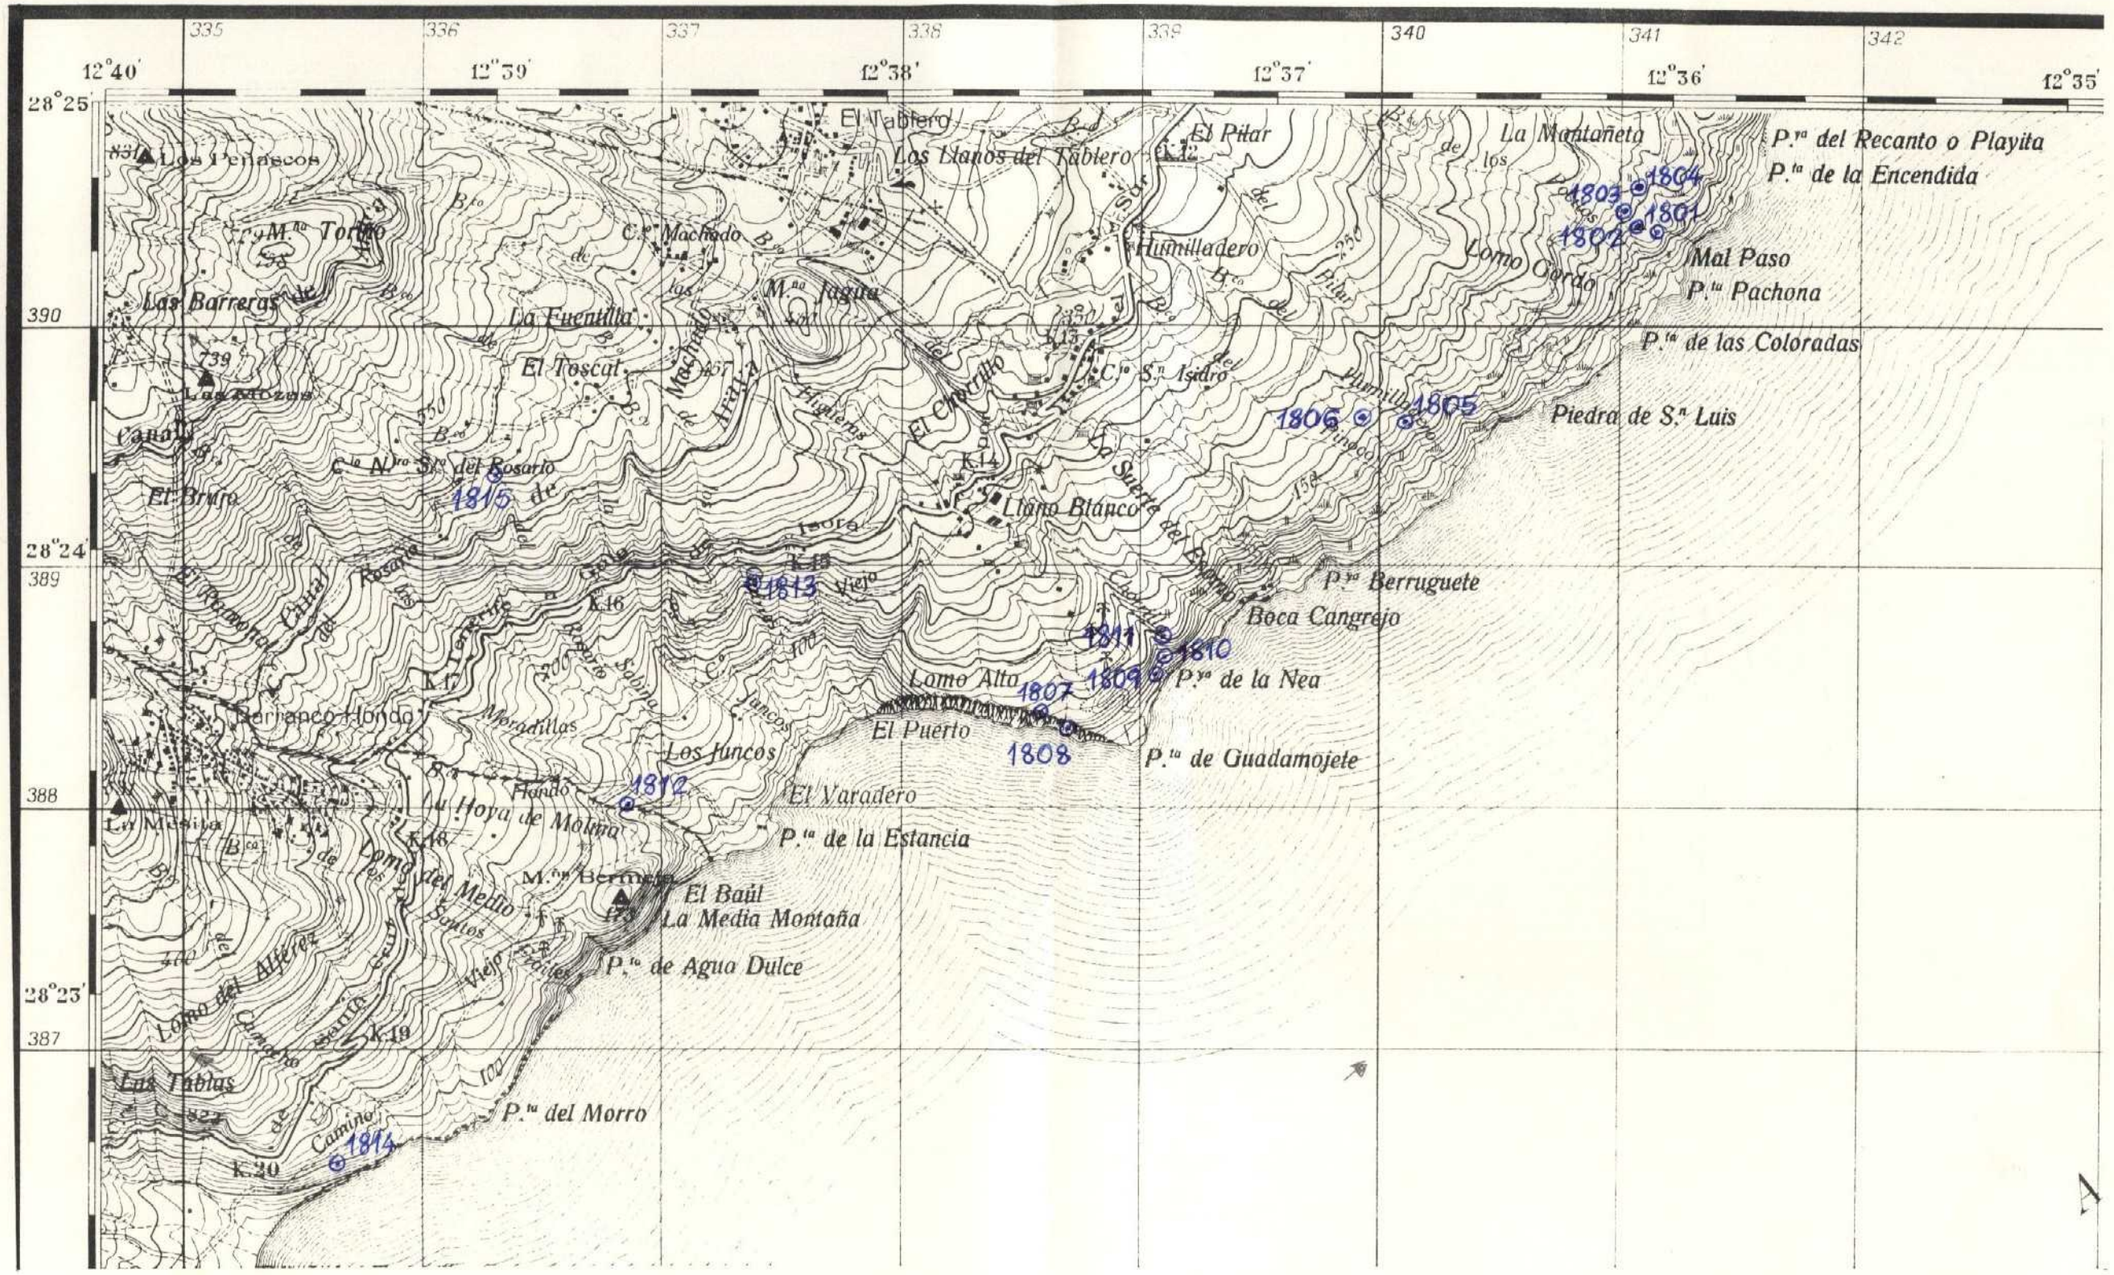

X = 335.000
Y = 387.000

Lx = 100
Ly = 60

B 434

MINISTERIO DE INDUSTRIA
DIRECCION GENERAL DE MINAS
INSTITUTO GEOLOGICO Y MINERO DE ESPAÑA

PLAN NACIONAL DE LA MINERIA. MAPA GEOLOGICO NACIONAL A ESCALA 1:50.000
MAGNA

FICHA DE CONTROL DEL TRABAJO DE CAMPO MCC1

32

DATOS A RELLENAR POR EL IGME			DATOS A RELLENAR POR EL CONSULTOR				DATOS A RELLENAR POR EL IGME			
Nº de la hoja 1:50.000	CUADRICULA NUMERO	Nº del documento	CONSULTOR	ESPECIAL QUE REALIZA LA ESTACION			Recibido	Ref. Control	Perforado	Verificado
3939	34		A	D	V	1		434		

DATOS A RELLENAR POR EL CONSULTOR

NUMERO DE LA ESTACION	Fotografia	MUESTRAS: Petrol. y M.	Macrop.	Micropol.	Sedimen.	Rayos X	Espectro masas	C 14	Análisis químico	Termico diferen.	Microsc.	Otros análisis
~~606~~		1										
~~607~~		1										
~~608~~		1										
~~609~~		1										
~~610~~		1										
~~611~~		1										
804		1										
816		1										
1002		1										
1003		1										
1004		1										
1005		1										
1009		1										
1018		1										
1019		1										
1020		1										
1046		1										
1050		1										
1052		1										

NUMERO DE LA ESTACION	Fotografia	MUESTRAS: Petrol. y M.	Macrop.	Micropol.	Sedimen.	Rayos X	Espectro masas	C 14	Análisis químico	Termico diferen.	Microsc.	Otros análisis
1076		1										
1094		1										
1095		1										
1096		1										
1097		1										
1098		1										
1099		1										
1100		1										
1101		1										
1103		1										
901		1										
902		1										
910		1										
911		1										
912		1										
913		1										
914		1										
915		1										
916		1										

DATOS A RELLENAR POR EL CONSULTOR

NUMERO DE LA ESTACION	Fotografia	MUESTRAS: Petrol. y M.	Macrop.	Micropol.	Sedimen.	Rayos X	Espectro masas	C 14	Análisis químico	Termico diferen.	Microsc.	Otros análisis
917		1										
925		1										

NUMERO DE LA ESTACION	Fotografia	MUESTRAS: Petrol. y M.	Macrop.	Micropol.	Sedimen.	Rayos X	Espectro masas	C 14	Análisis químico	Termico diferen.	Microsc.	Otros análisis

EL CONSULTOR.- DEBERA MARCAR SOBRE EL MAPA: LAS ESTACIONES CON SU NUMERO DE REFERENCIA (EN AZUL) Y LOS CORTES REALIZADOS SOBRE EL TERRENO (EN ROJO).
PARA UN CONTROL CORRECTO DE LA MARCHA DEL TRABAJO DE CAMPO EL CONSULTOR DEBERA ENVIAR ENTRE LOS DIAS 1 al 7 y 15 al 22 DE CADA MES ESTAS HOJAS AL INSTITUTO GEOLOGICO Y MINERO DE ESPAÑA, DIVISION DE GEOLOGIA C/ RIOS ROSAS, 23 - MADRID - 3.


Recibido I.G.M.E. el ..... Enviado el .....

El Supervisor El Consultor

NUMERO DE LA HOJA 3939

CUADRICULA

44	41	14	11
43	42	13	12
34	31	24	21
33	32	23	22

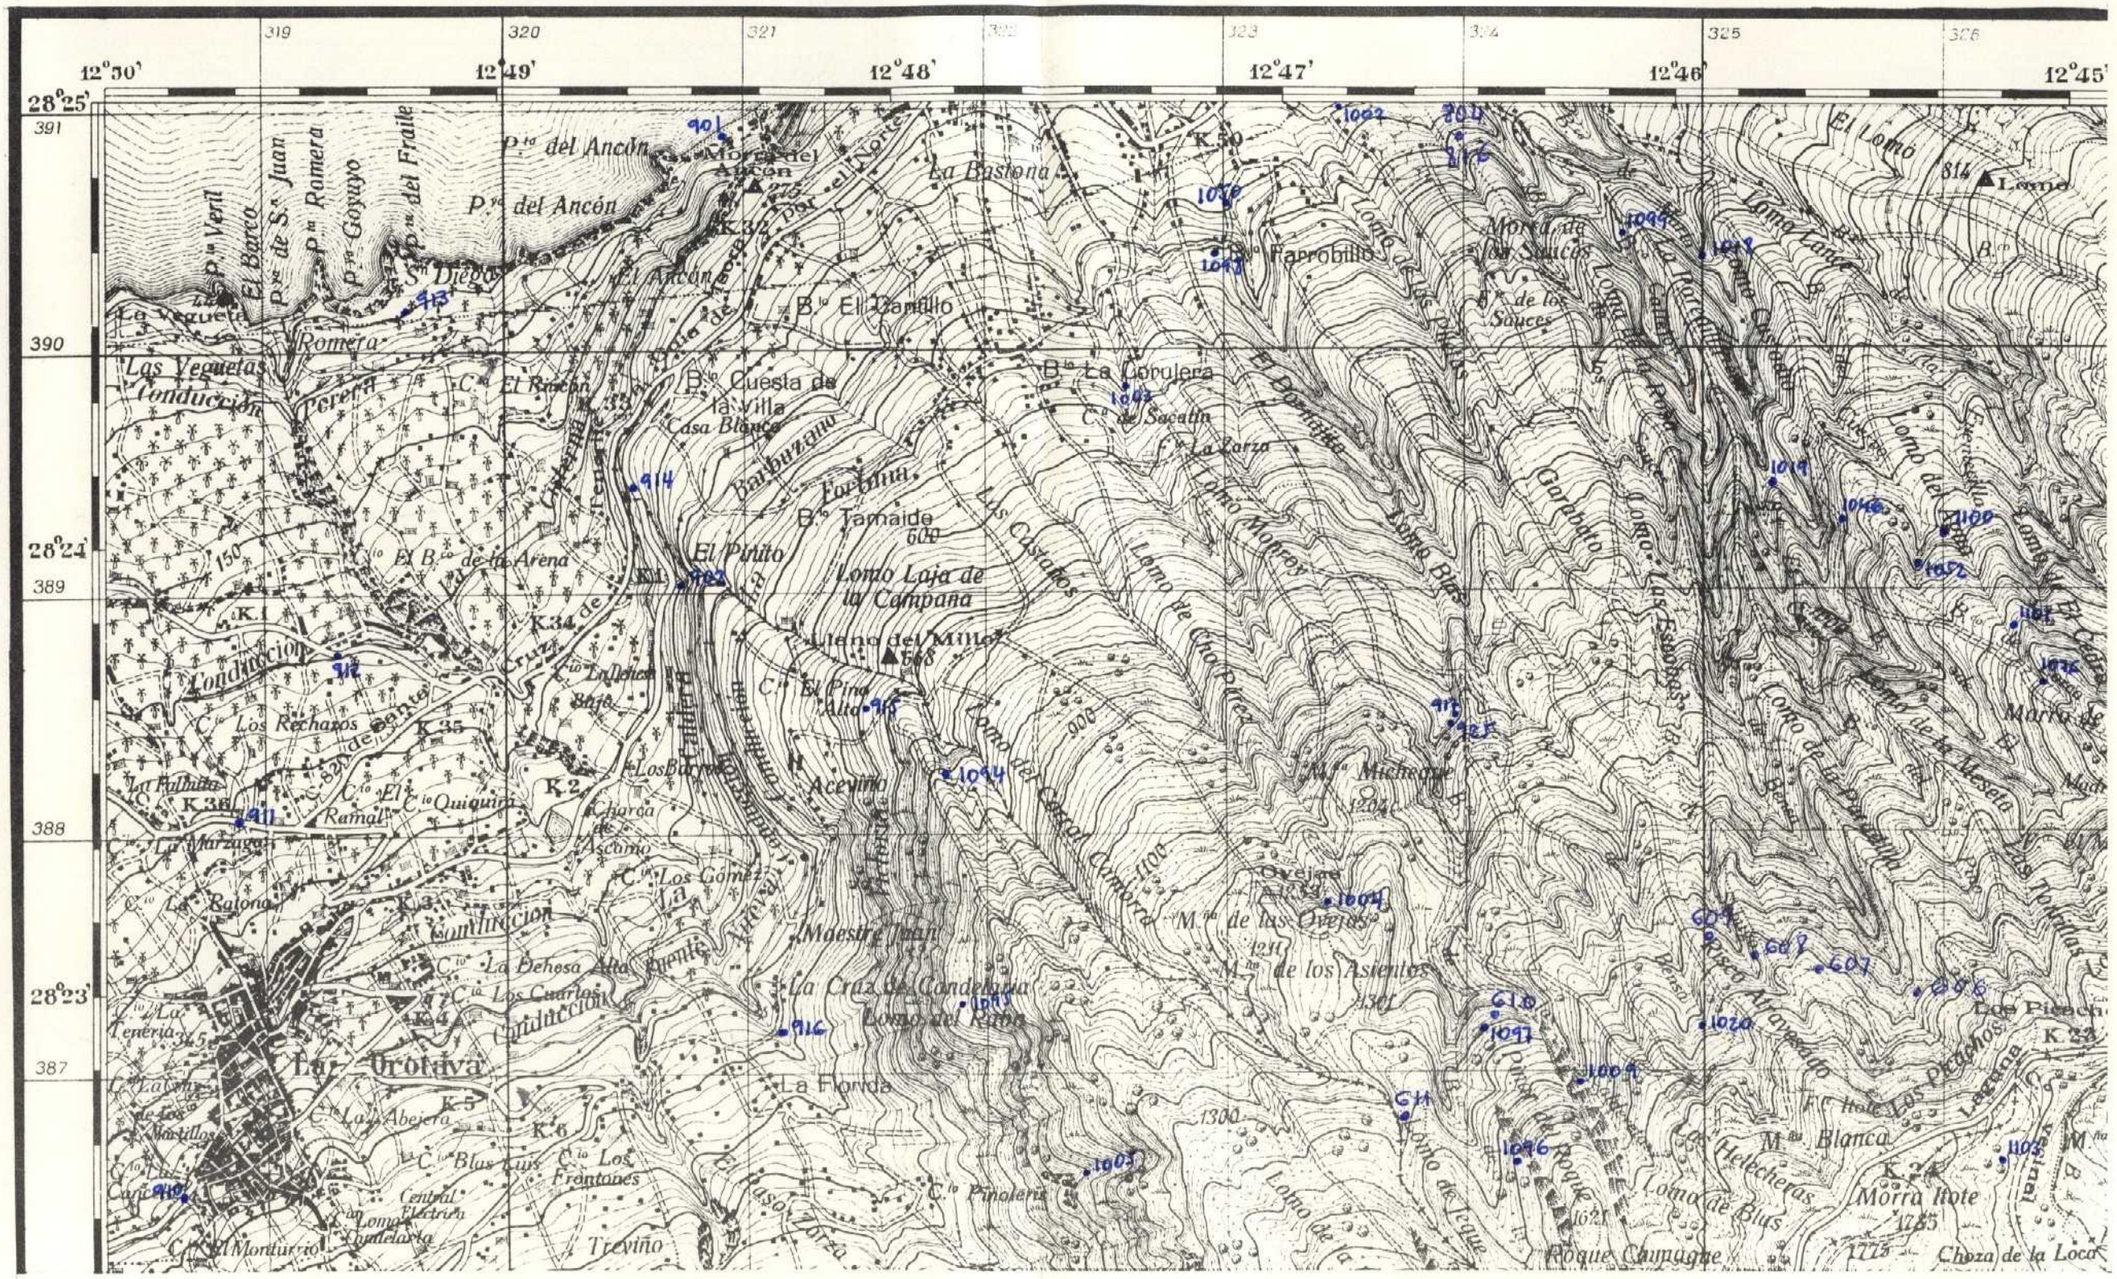
319
320
321
322
323
324
325
326
12°50'
12°49'
12°48'
12°47'
12°46'
12°45'
28°25'
28°24'
28°23'
391
390
389
388
387
P.to del Ancón
P.to del Ancón
P.to Veril
El Barco
P.to de S.n Juan
P.to Romera
P.to Goyuyo
P.to del Fraile
Morra del Ancón
Morra del Norte
La Bastona
K 30
B.o El Tamillo
El Ancón
S.n Diego
La Vegueta
Romera
Las Vegueta
Conducción
Perera
C.o El Rincón
B.o Cuesta de la Villa
Casa Blanca
Barbuzano
Fortuna
B.o Tamaide
El Pinito
Lomo Laja de la Campana
Lleno del Millo
B.o La Corujera
C.o de Sacatín
C.o La Zarza
Lomo Montroy
Lomo Blas
Morra de los Saucos
C.o de los Sauces
Lomo Largo
El Lomo
814
Lomo
B.o
Conducción
Los Rechazos
K 35
K 36
La Fulhita
C.o El Ramal
C.o El Quiquin
Charca de Ascanio
Los Barrancos
Acevino
Lomo del Cesar Carmona
Michaque
Ovejas
M.to de las Ovejas
M.to de los Asientos
Pinar de Roque
Roque Campagne
Lomo de Blas
Morra Ilote
Choza de la Loca
Los Picachos
Pisco Arrugado
Helechera
M.to Blanca
Maestre Juan
La Cruz de Candelaria
Lomo del Ramal
La Florida
La Orotava
Treviño
Conducción

R447

MINISTERIO DE INDUSTRIA
DIRECCION GENERAL DE MINAS
INSTITUTO GEOLOGICO Y MINERO DE ESPAÑA

PLAN NACIONAL DE LA MINERIA. MAPA GEOLOGICO NACIONAL A ESCALA 1:50.000
MAGNA

FICHA DE CONTROL DEL TRABAJO DE CAMPO MCC1

DATOS A RELLENAR POR EL IGME		
Nº de la hoja 1:50.000	CUADRICULA NUMERO	Nº del documento
39 35 41		

DATOS A RELLENAR POR EL CONSULTOR			
CONSULTOR	ESPECIAL QUE REALIZO LA ESTACION		
A	D	C	G

DATOS A RELLENAR POR EL IGME			
Recibido	Ref. Control	Perforado	Verificado
	447		

DATOS A RELLENAR POR EL CONSULTOR

NUMERO DE LA ESTACION	Fotografia	MUESTRAS										
		Petro l.y M.	Macrop.	Micropol.	Sedimen.	Rayos X	Espectro. Masas	C 14	Analisis quimico	Termico diferen.	Microsc.	Otros analisis
1910		1										

NUMERO DE LA ESTACION	Fotografia	MUESTRAS										
		Petro l.y M.	Macrop.	Micropol.	Sedimen.	Rayos X	Espectro. masas	C 14	Analisis quimico	Termico diferen.	Microsc.	Otros analisis

DATOS A RELLENAR POR EL CONSULTOR

NUMERO DE LA ESTACION	Fotografia	MUESTRAS										
		Petro l.y M.	Macrop.	Micropol.	Sedimen.	Rayos X	Espectro. masas	C 14	Analisis quimico	Termico diferen.	Microsc.	Otros analisis

NUMERO DE LA ESTACION	Fotografia	MUESTRAS										
		Petro l.y M.	Macrop.	Micropol.	Sedimen.	Rayos X	Espectro. masas	C 14	Analisis quimico	Termico diferen.	Microsc.	Otros analisis

EL CONSULTOR.– DEBERA MARCAR SOBRE EL MAPA: LAS ESTACIONES CON SU NUMERO DE REFERENCIA (EN AZUL) Y LOS CORTES REALIZADOS SOBRE EL TERRENO (EN ROJO).
PARA UN CONTROL CORRECTO DE LA MARCHA DEL TRABAJO DE CAMPO EL CONSULTOR DEBERA ENVIAR ENTRE LOS DIAS 1 al 7 y 15 al 22 DE CADA MES ESTAS HOJAS AL INSTITUTO GEOLOGICO Y MINERO DE ESPAÑA, DIVISION DE GEOLOGIA C/ RIOS ROSAS, 23 – MADRID - 3.

Recibido I.G.M.E. el ..... Enviado el .....


El Supervisor

El Consultor

NUMERO DE LA HOJA 3939

CUADRICULA

44	41	14	11
43	42	13	12
34	31	24	21
33	32	23	22

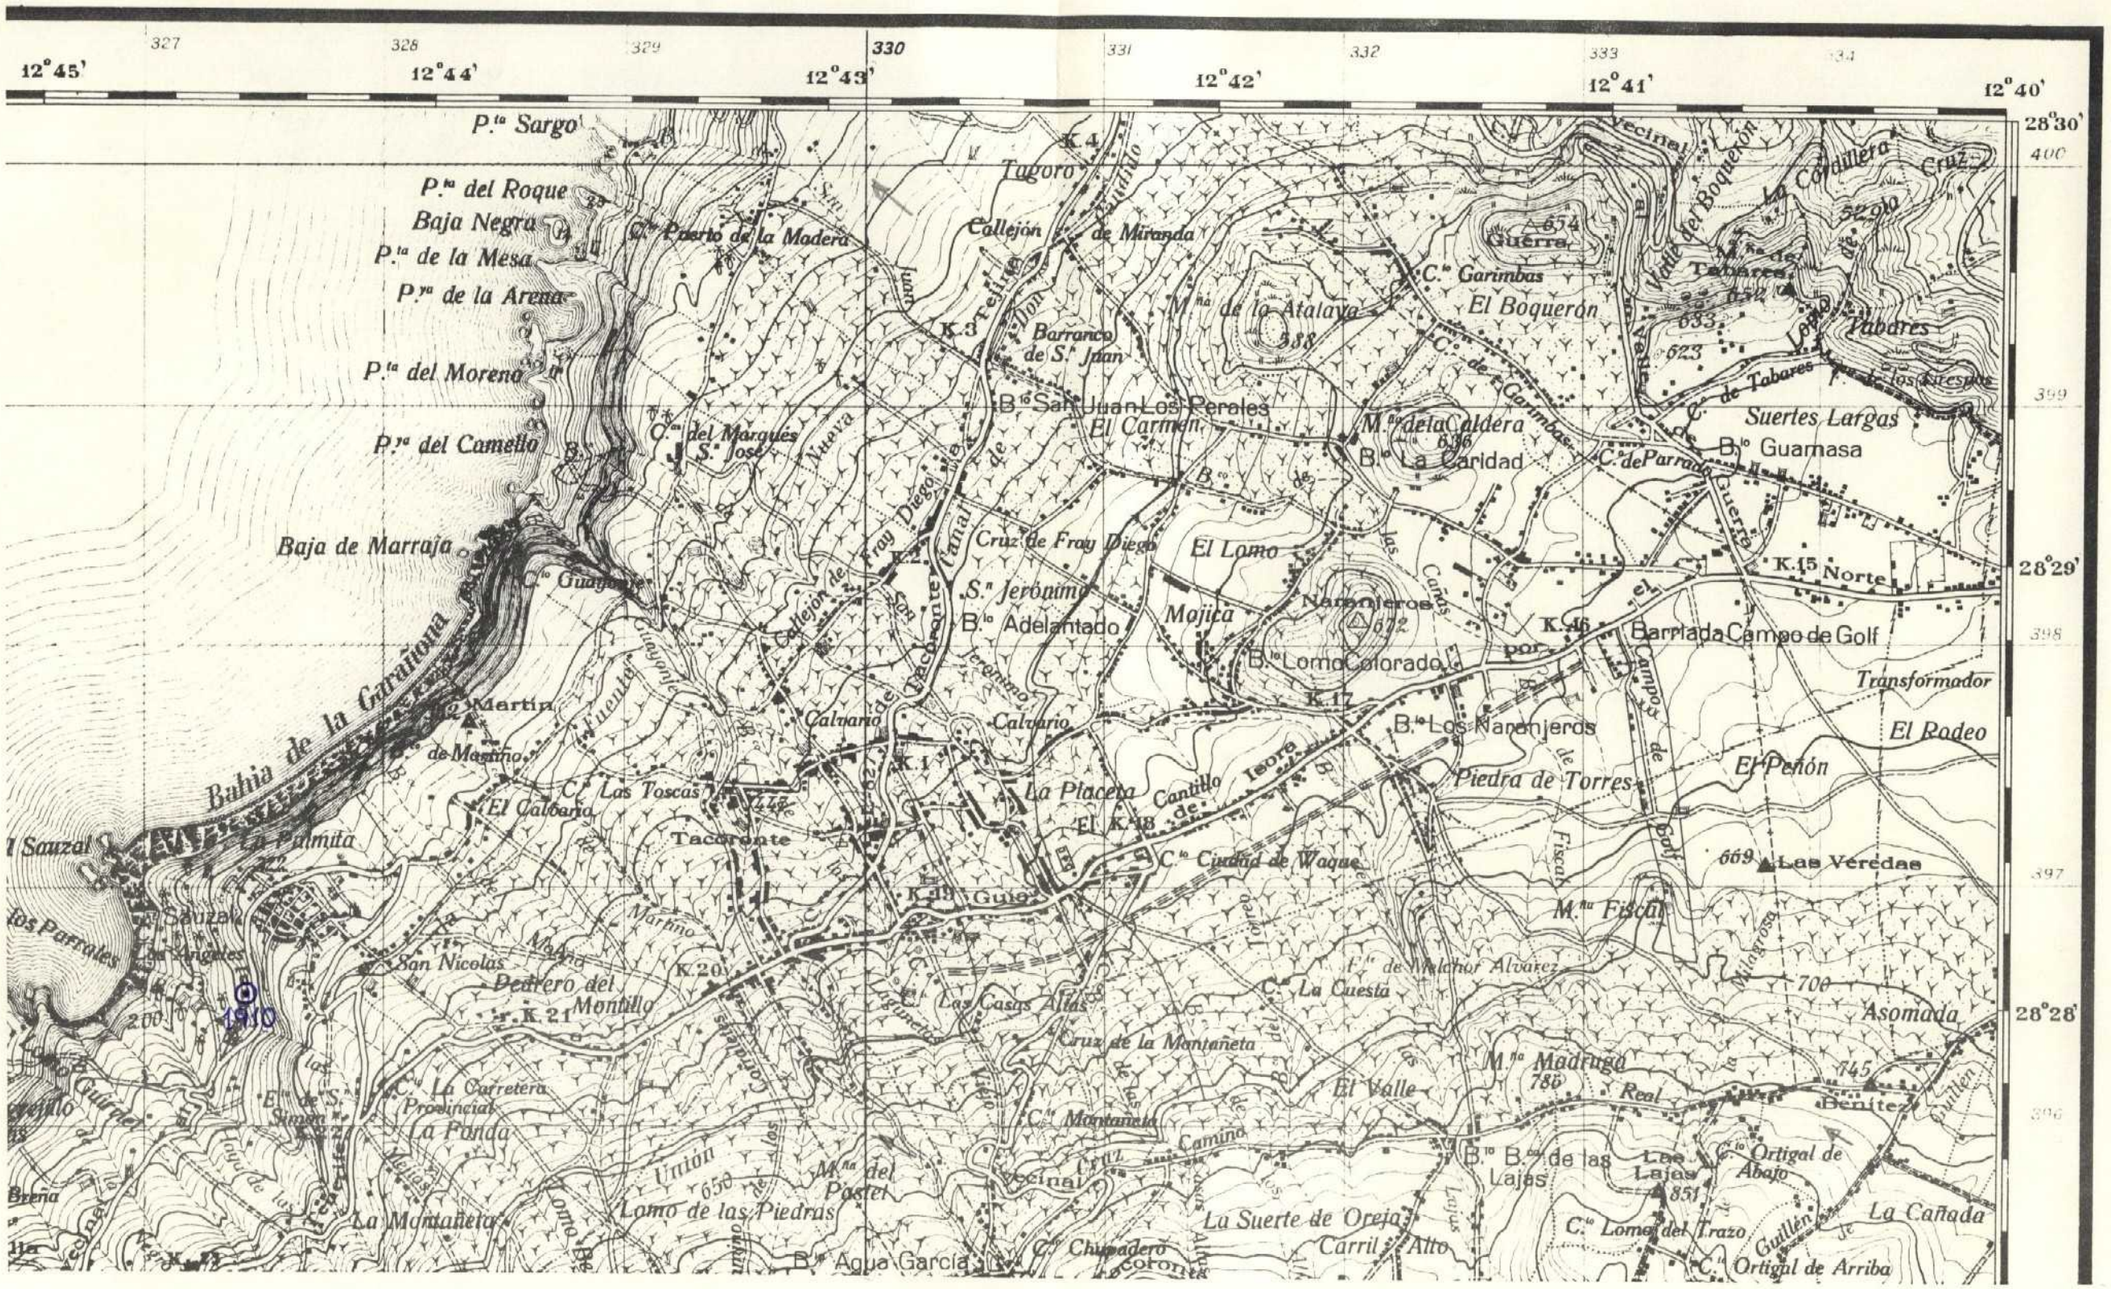

448

MINISTERIO DE INDUSTRIA
DIRECCION GENERAL DE MINAS
INSTITUTO GEOLOGICO Y MINERO DE ESPAÑA

PLAN NACIONAL DE LA MINERIA. MAPA GEOLOGICO NACIONAL A ESCALA 1:50.000
MAGNA

FICHA DE CONTROL DEL TRABAJO DE CAMPO MCC1

DATOS A RELLENAR POR EL IGME			
Nº de la hoja 1:50.000	CUADRICULA	NUMERO	Nº del documento
38 39	4	4	

DATOS A RELLENAR POR EL CONSULTOR			
CONSULTOR	ESPECIALIDAD	QUE REALIZA LA ESTACION	
A	D	C	G

DATOS A RELLENAR POR EL IGME			
Recibido	Ref. Control	Perforado	Verificado
	448		

DATOS A RELLENAR POR EL CONSULTOR

NUMERO DE LA ESTACION	Fotografia	MUESTRAS										
		Petro l. y M.	Macrop.	Micropal.	Sedimen.	Rayos X	Espectro. masas	C 14	Analisis quimico	Termico diferen.	Microsc.	Otros analisis
1909	1											

DATOS A RELLENAR POR EL CONSULTOR

NUMERO DE LA ESTACION	Fotografia	MUESTRAS										
		Petro l. y M.	Macrop.	Micropal.	Sedimen.	Rayos X	Espectro. masas	C 14	Analisis quimico	Termico diferen.	Microsc.	Otros analisis

EL CONSULTOR — DEBERA MARCAR SOBRE EL MAPA, LAS ESTACIONES CON SU NUMERO DE REFERENCIA (EN AZUL) Y LOS CORTES REALIZADOS SOBRE EL TERRENO (EN ROJO).
PARA UN CONTROL CORRECTO DE LA MARCHA DEL TRABAJO DE CAMPO EL CONSULTOR DEBERA ENVIAR ENTRE LOS DIAS 1 al 7 y 15 al 22 DE CADA MES ESTAS HOJAS AL INSTITUTO GEOLOGICO Y MINERO DE ESPAÑA, DIVISION DE GEOLOGIA. C/ RIOS ROSAS, 23 - MADRID - 3.

Recibido I.G.M.E. el ..... Enviado el .....

El Supervisor — El Consultor

NUMERO DE LA HOJA 3939

CUADRICULA

~~44~~	41	14	11
43	42	13	12
34	31	24	21
33	32	23	22

319 320 321 322 323 324 325 326

12°50' 12°49' 12°48' 12°47' 12°46' 12°45'

28°30'

400

399

28°29'

398

397

28°28'

396

OCÉANO ATLÁNTICO

P.te del Sauzal

Callado de los Porrau

P.te del Puertito

El Puertito

El Congrejito

Las Monjas

P.te Pesquero Alto

Finca Roja

C.a La Breña

1909

449

MINISTERIO DE INDUSTRIA
DIRECCION GENERAL DE MINAS
INSTITUTO GEOLOGICO Y MINERO DE ESPAÑA

PLAN NACIONAL DE LA MINERIA. MAPA GEOLOGICO NACIONAL A ESCALA 1:50.000
MAGNA

FICHA DE CONTROL DEL TRABAJO DE CAMPO MCC1

DATOS A RELLENAR POR EL IGME			DATOS A RELLENAR POR EL CONSUL			DATOS A RELLENAR POR EL IGME			
Nº de la hoja 1:50.000	CUADRICU	Nº del documento	CONSULT	ESPECIAL QUE REAL	LA ESTAC	Recibido	Ref. Control	Perforado	Verificado
3 9 3 5 4 4			A D	V	A		4 4 9		

DATOS A RELLENAR POR EL CONSULTOR

NUMERO DE LA ESTACION	Fotografia	MUESTRAS: Petro. y M.	Macrop.	Micropal.	Sedimen.	Rayos X	Espectro. Masas	C 14	Analisis quimico	Termico diferen.	Microso.	Otros analisis
1670		1										
1671		1										
1672		1										
1673		1										
1674		1										


EL CONSULTOR. DEBERA MARCAR SOBRE EL MAPA LAS ESTACIONES CON SU NUMERO DE REFERENCIA (EN AZUL) Y LOS CORTES REALIZADOS SOBRE EL TERRENO (EN ROJO).
PARA UN CONTROL CORRECTO DE LA MARCHA DEL TRABAJO DE CAMPO EL CONSULTOR DEBERA ENVIAR ENTRE LOS DIAS 1 al 7 y 15 al 22 DE CADA MES ESTAS HOJAS AL INSTITUTO GEOLOGICO Y MINERO DE ESPAÑA. DIVISION DE GEOLOGIA. C/ RIOS ROSAS, 23 – MADRID - 3.

Recibido I.G.M.E. el ..... Enviado el .....
El Supervisor El Consultor

NUMERO DE LA HOJA 3939

CUADRICULA

[illegible]	41	14	11
43	42	13	12
34	31	24	21
33	32	23	22

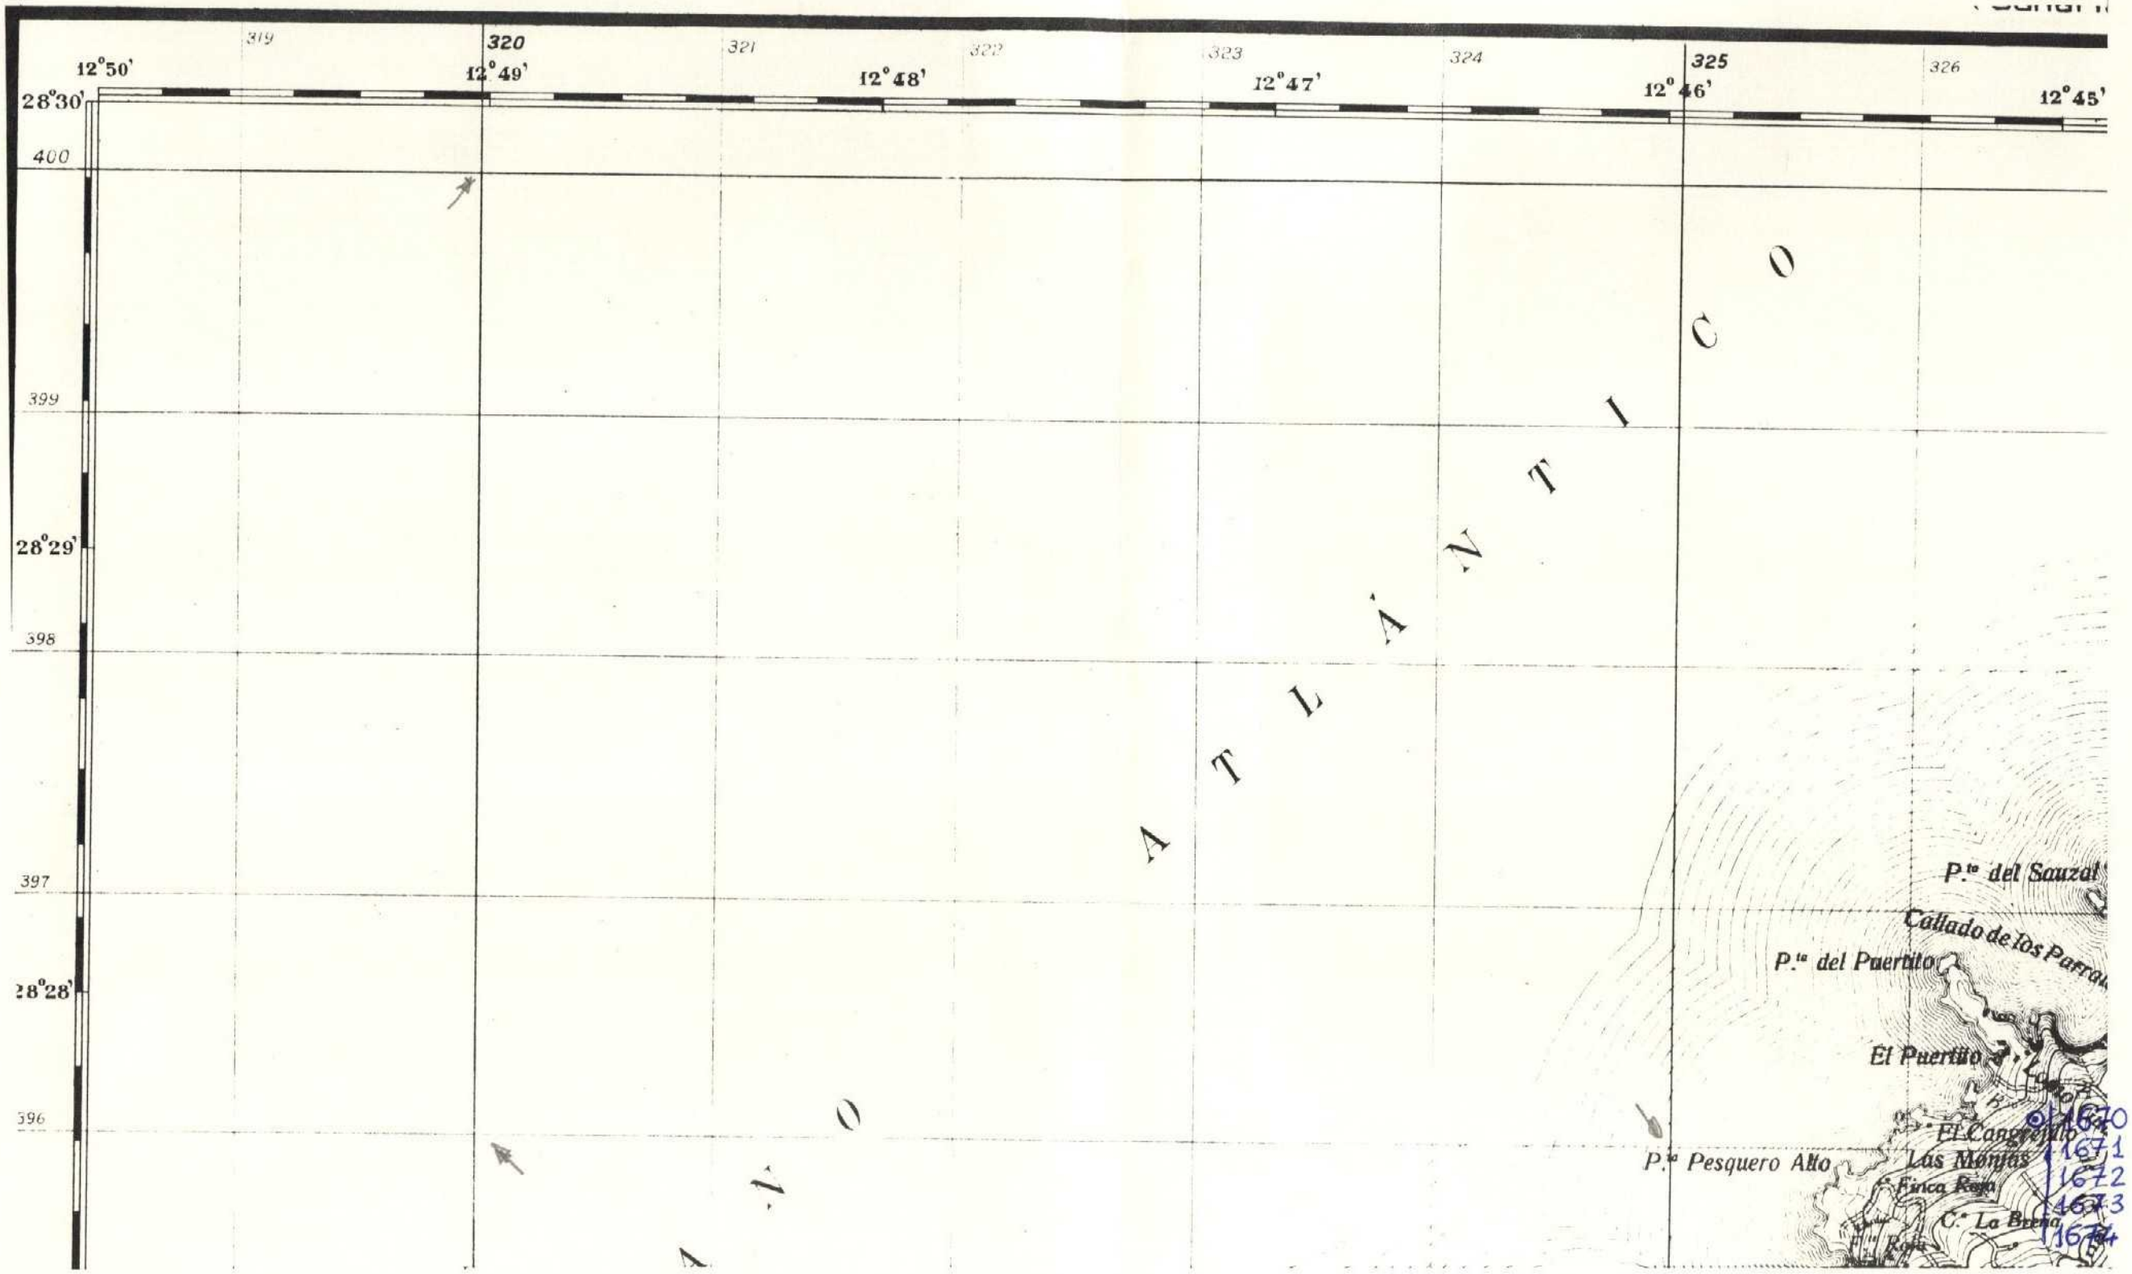

450

MINISTERIO DE INDUSTRIA
DIRECCION GENERAL DE MINAS
INSTITUTO GEOLOGICO Y MINERO DE ESPAÑA

PLAN NACIONAL DE LA MINERIA. MAPA GEOLOGICO NACIONAL A ESCALA 1:50.000
MAGNA

FICHA DE CONTROL DEL TRABAJO DE CAMPO MCC1

DATOS A RELLENAR POR EL IGME			DATOS A RELLENAR POR EL CONSUL			DATOS A RELLENAR POR EL IGME			
Nº de la hoja 1:50.000	CUADRICU	Nº del documento	CONSUL	ESPECIAL QUE REA	LA ESTAS	Recibido	Ref. Control	Perforado	Verificado
39394	1		AD	VA			450		

DATOS A RELLENAR POR EL CONSULTOR

NUMERO DE LA ESTACION	Fotografia	MUESTRAS											
		Petro.l.y.M.	Macrop.	Micropal.	Sedimen.	Rayos X	Espectro. masas	C 14	Analisis quimico	Termico diferen.	Microsc.	Otros analisis
1641	1											
1642	1											
1643	1											
1644	1											
1645	1											
1646	1											
1647	1											
1648	1											
1649	1											
1650	1											
1652	1											
1653	1											
1654	1											
1684	1											
1711	1											
1699	1											
1700	1											
1701	1											
1702	1											

NUMERO DE LA ESTACION	Fotografia	MUESTRAS											
		Petro.l.y.M.	Macrop.	Micropal.	Sedimen.	Rayos X	Espectro. masas	C 14	Analisis quimico	Termico diferen.	Microsc.	Otros analisis
1703	1											
1704	1											
1705	1											
1708	1											
1709	1											
1710	1											

DATOS A RELLENAR POR EL CONSULTOR

NUMERO DE LA ESTACION	Fotografia	MUESTRAS											
		Petro.l.y.M.	Macrop.	Micropal.	Sedimen.	Rayos X	Espectro. masas	C 14	Analisis quimico	Termico diferen.	Microsc.	Otros analisis

NUMERO DE LA ESTACION	Fotografia	MUESTRAS											
		Petro.l.y.M.	Macrop.	Micropal.	Sedimen.	Rayos X	Espectro. masas	C 14	Analisis quimico	Termico diferen.	Microsc.	Otros analisis

EL CONSULTOR.– DEBERA MARCAR SOBRE EL MAPA: LAS ESTACIONES CON SU NUMERO DE REFERENCIA (EN AZUL) Y LOS CORTES REALIZADOS SOBRE EL TERRENO (EN ROJO).
PARA UN CONTROL CORRECTO DE LA MARCHA DEL TRABAJO DE CAMPO EL CONSULTOR DEBERA ENVIAR ENTRE LOS DIAS 1 al 7 y 15 al 22 DE CADA MES ESTAS HOJAS AL INSTITUTO GEOLOGICO Y MINERO DE ESPAÑA, DIVISION DE GEOLOGIA C/ RIOS ROSAS, 23 – MADRID - 3.


Recibido I.G.M.E. el ..... Enviado el .....

El Supervisor El Consultor

NUMERO DE LA HOJA 3939

CUADRICULA

44	41	14	11
43	42	13	12
34	31	24	21
33	32	23	22

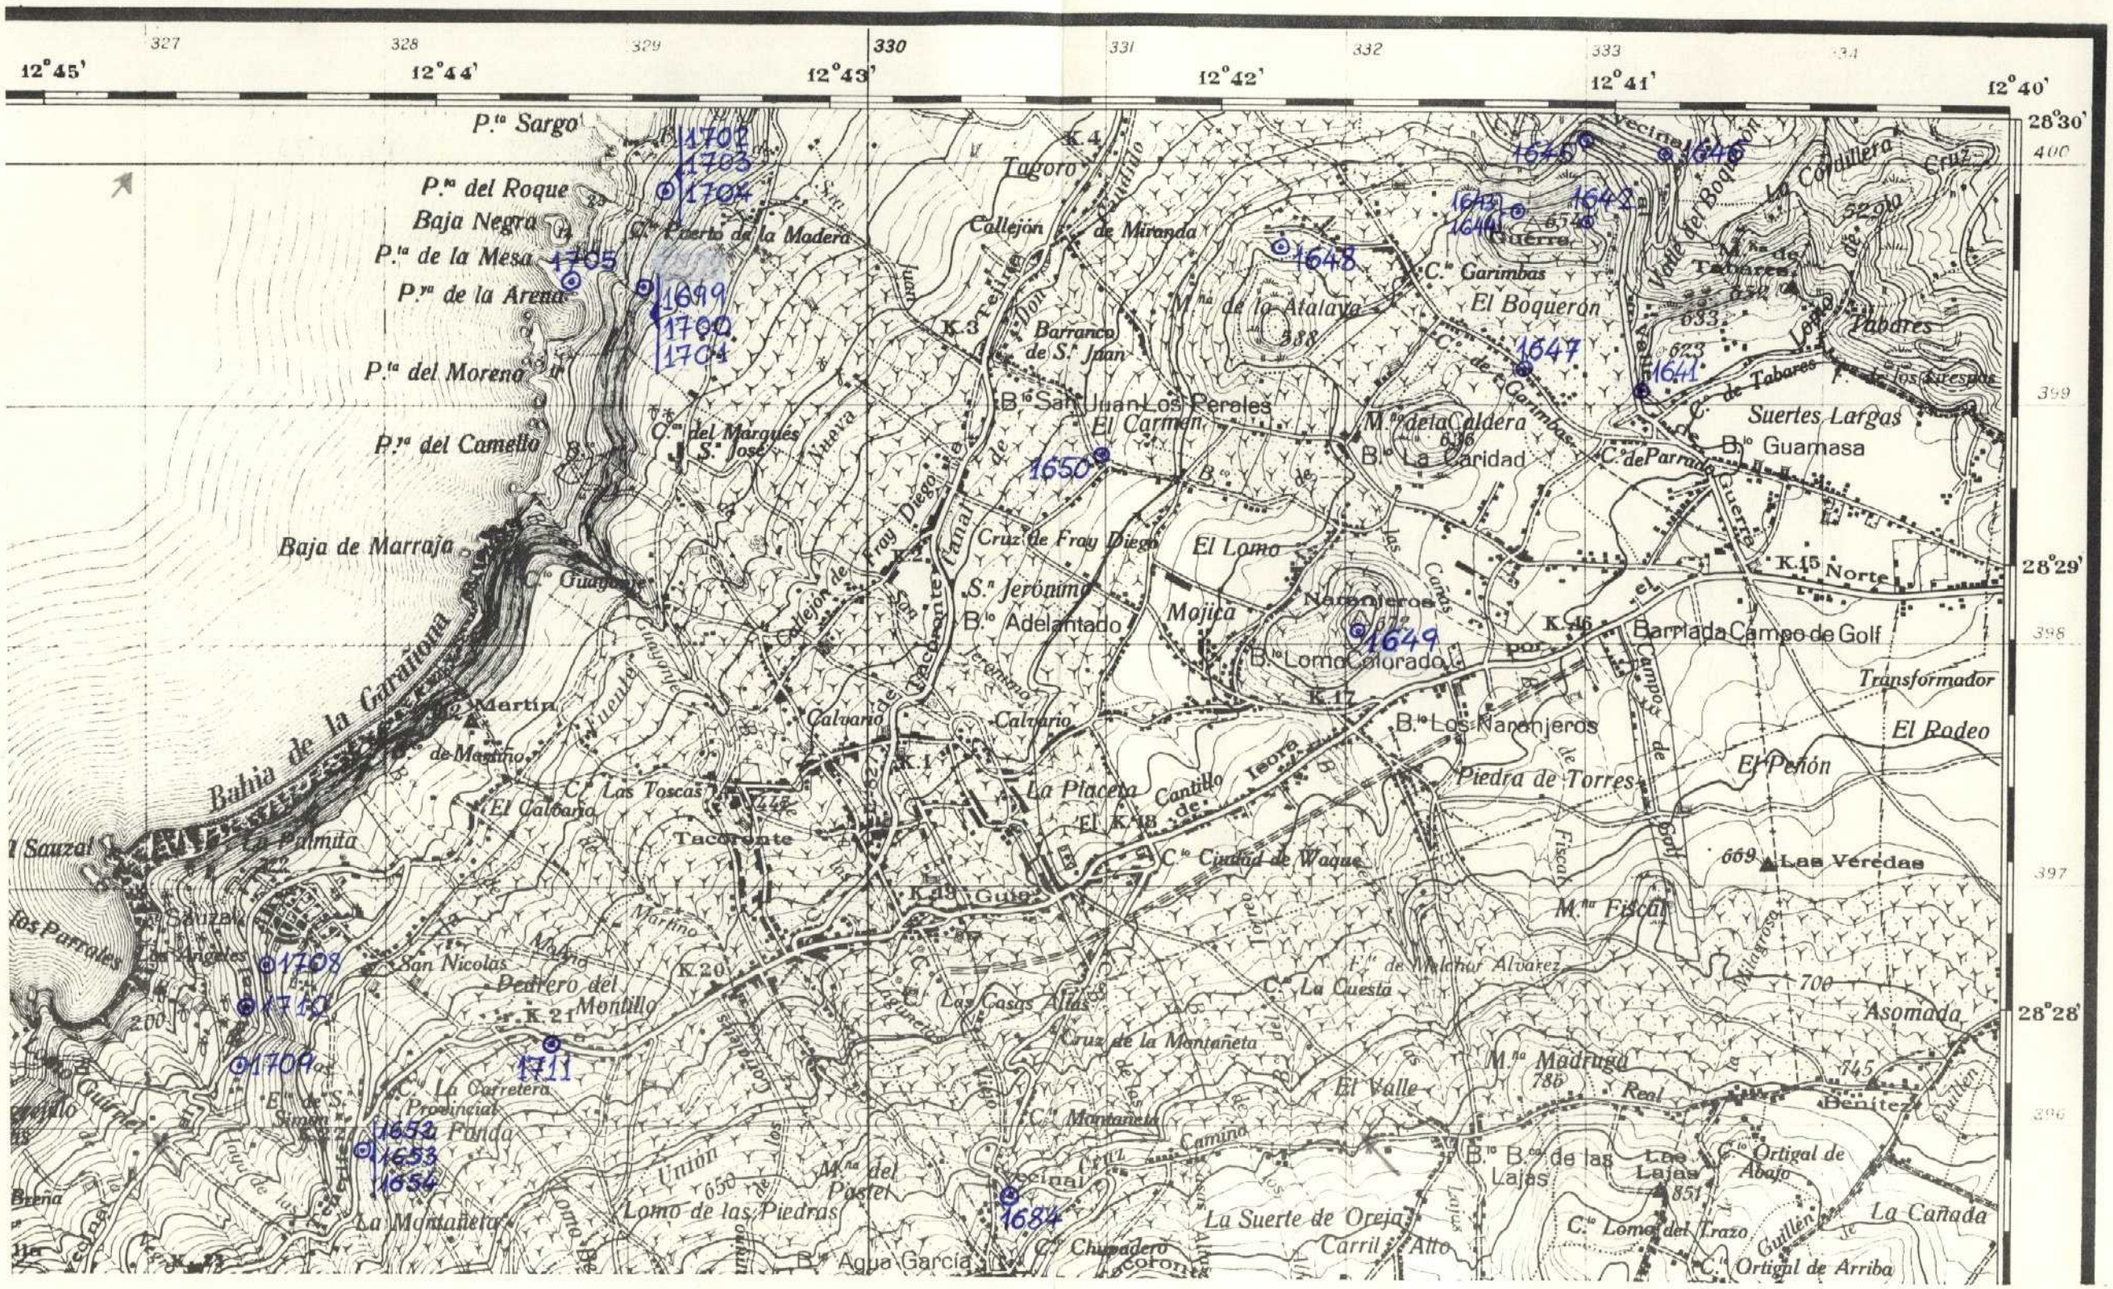

MINISTERIO DE INDUSTRIA
DIRECCION GENERAL DE MINAS
INSTITUTO GEOLOGICO Y MINERO DE ESPAÑA

PLAN NACIONAL DE LA MINERIA. MAPA GEOLOGICO NACIONAL A ESCALA 1:50.000
MAGNA

FICHA DE CONTROL DEL TRABAJO DE CAMPO MCC1

DATOS A RELLENAR POR EL IGME				DATOS A RELLENAR POR EL CONSULTOR			DATOS A RELLENAR POR EL IGME			
Nº de la hoja 1:50.000	CUADRICULA NUMERO	Nº del documento		CONSULTOR	ESPECIALIDAD QUE REALIZA LA ESTACION		Recibido	Ref. Control	Perforado	Verificado
3939	43			ADVA				451		

DATOS A RELLENAR POR EL CONSULTOR

NUMERO DE LA ESTACION	Fotografia	MUESTRAS: Petro.L.y.M.	Macrop.	Micropal.	Sedimen.	Rayos X	Espectro masas	C 14	Analisis quimico	Termico diferen.	Microsc.	Otros analisis
1658	1											
1675	1											
1676	1											
1677	1											
1678	1											
1679	1											
1680	1											
1681	1											
1682	1											
1683	1											
1694	1											
1695	1											
1696	1											
1697	1											
1712	1											
1713	1											
1714	1											

DATOS A RELLENAR POR EL CONSULTOR

NUMERO DE LA ESTACION	Fotografia	MUESTRAS: Petro.L.y.M.	Macrop.	Micropal.	Sedimen.	Rayos X	Espectro masas	C 14	Analisis quimico	Termico diferen.	Microsc.	Otros analisis

DATOS A RELLENAR POR EL CONSULTOR

NUMERO DE LA ESTACION	Fotografia	MUESTRAS: Petro.L.y.M.	Macrop.	Micropal.	Sedimen.	Rayos X	Espectro masas	C 14	Analisis quimico	Termico diferen.	Microsc.	Otros analisis

EL CONSULTOR.– DEBERA MARCAR SOBRE EL MAPA LAS ESTACIONES CON SU NUMERO DE REFERENCIA (EN AZUL) Y LOS CORTES REALIZADOS SOBRE EL TERRENO (EN ROJO).
PARA UN CONTROL CORRECTO DE LA MARCHA DEL TRABAJO DE CAMPO EL CONSULTOR DEBERA ENVIAR ENTRE LOS DIAS 1 al 7 y 15 al 22 DE CADA MES ESTAS HOJAS AL INSTITUTO GEOLOGICO Y MINERO DE ESPAÑA, DIVISION DE GEOLOGIA. C/ RIOS ROSAS, 23 – MADRID - 3.

Recibido I.G.M.E. el ..... Enviado el .....


El Supervisor

El Consultor

NUMERO DE LA HOJA 3939

CUADRICULA

44	41	14	11
43	42	13	12
34	31	24	21
33	32	23	22

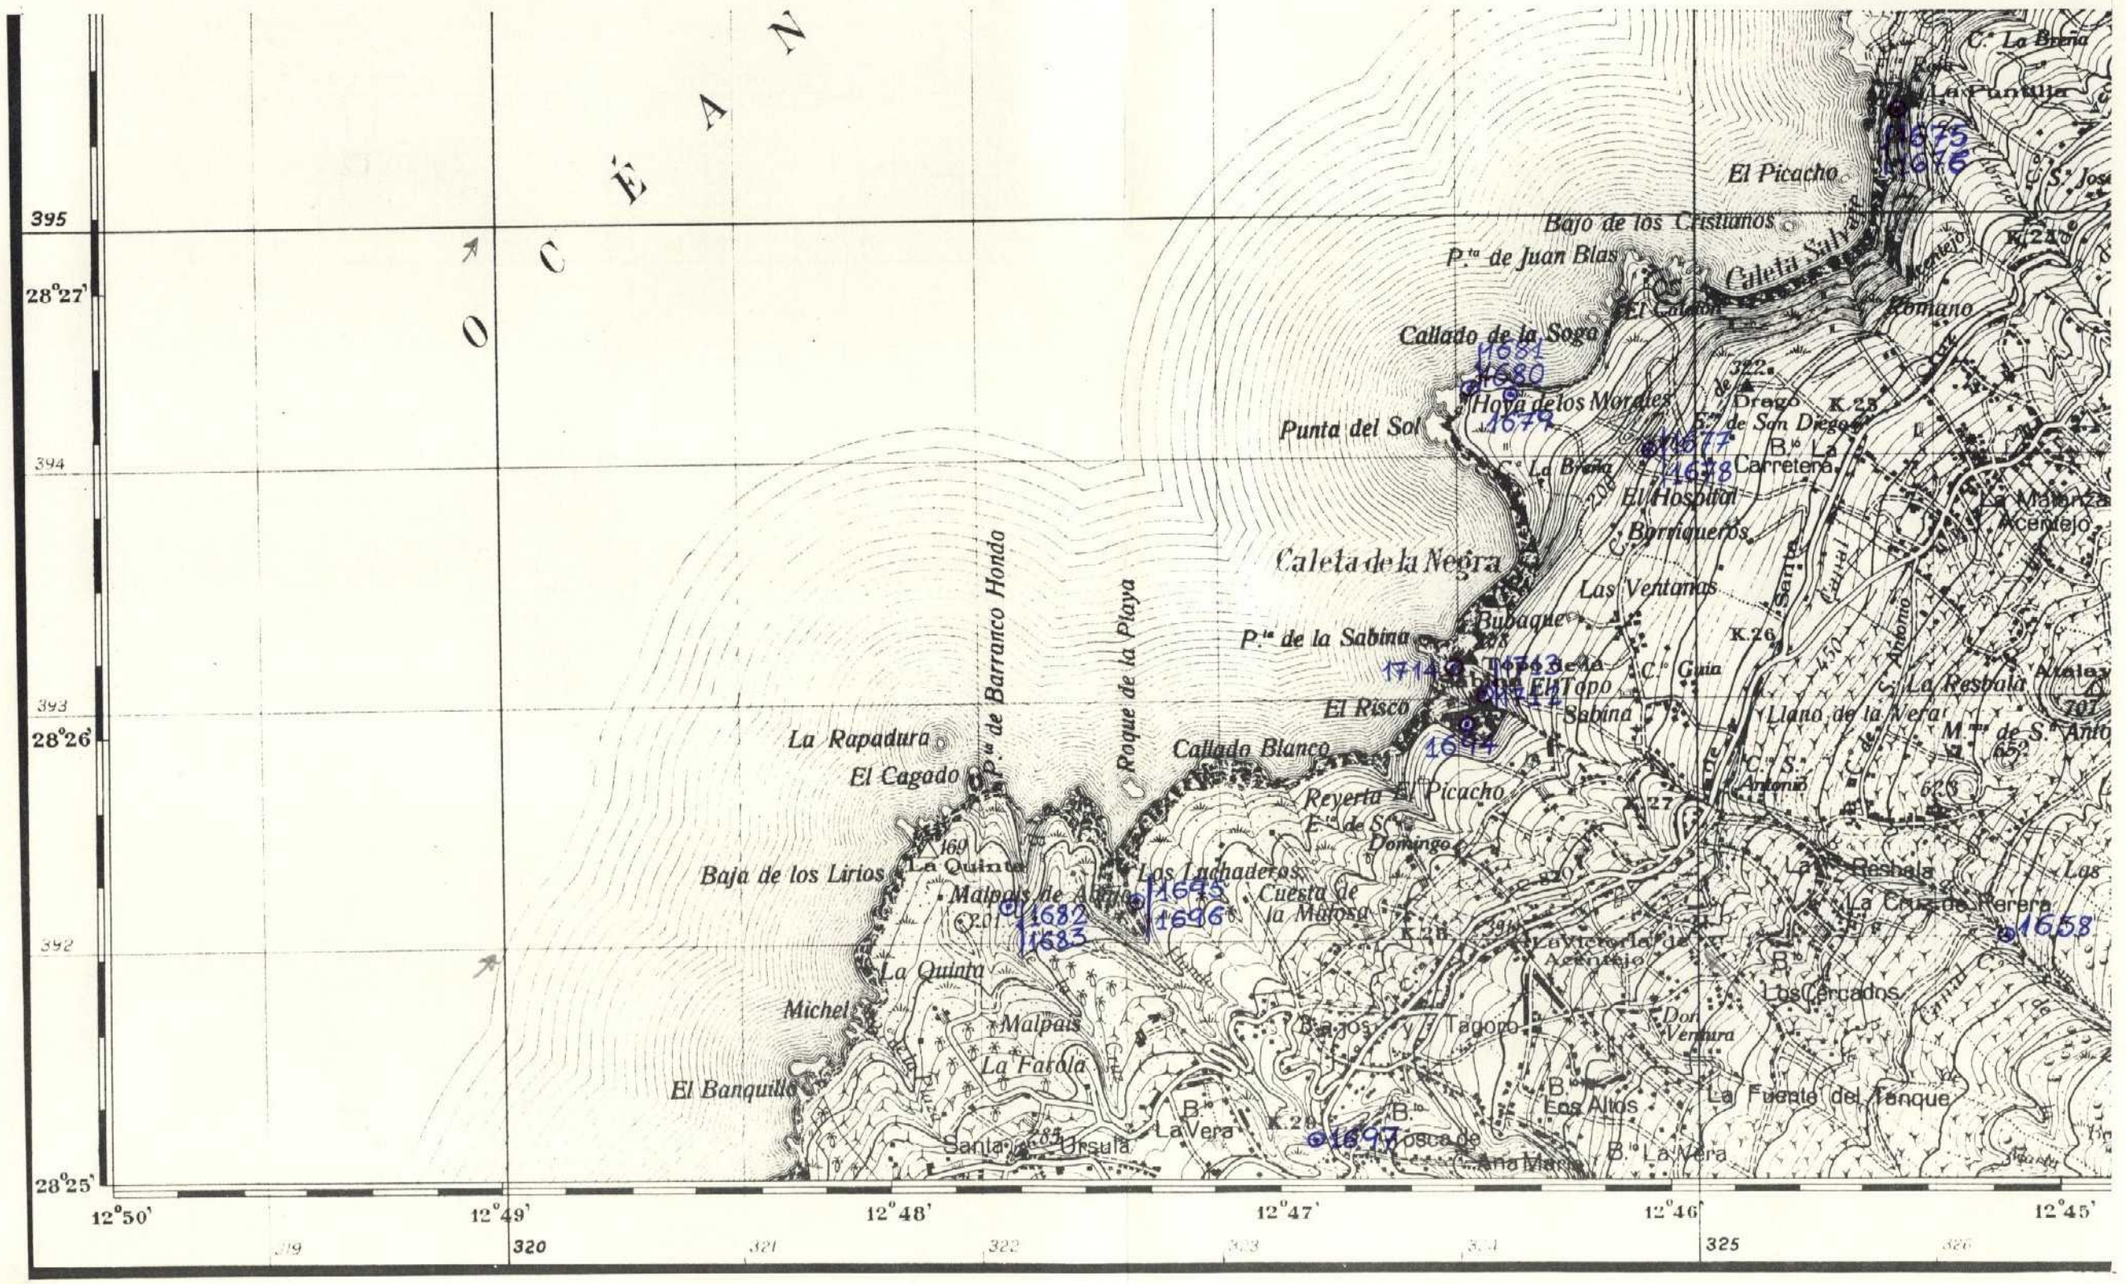

452

MINISTERIO DE INDUSTRIA
DIRECCION GENERAL DE MINAS
INSTITUTO GEOLOGICO Y MINERO DE ESPAÑA

PLAN NACIONAL DE LA MINERIA. MAPA GEOLOGICO NACIONAL A ESCALA 1:50.000
MAGNA

FICHA DE CONTROL DEL TRABAJO DE CAMPO MCC1

24

DATOS A RELLENAR POR EL IGME			
Nº de la hoja 1:50.000	CUADRICU	NUMERO	Nº del documento
39394	2		

DATOS A RELLE POR EL CONSU			
CONSULT	ESPECIAL	QUE REALI	LA ESTAC
A	D	V	A

DATOS A RELLENAR POR EL IGME			
Recibido	Ref. Control	Perforado	Verificado
	452		

DATOS A RELLENAR POR EL CONSULTOR

NUMERO DE LA ESTACION	Fotografia	MUESTRAS											
		Petro L y M.	Macrop.	Micropal.	Sedimen.	Rayos X	Espectro masas	C 14	Analisis quimico	Termico diferen.	Microso.	Otros analisis
1651		1										
1655		1										
1656		1										
1657		1										
1659		1										
1660		1										
1661		1										
1662		1										
1663		1										
1664		1										
1665		1										
1666		1										
1667		1										
1668		1										
1669		1										
1685		1										
1686		1										
1687		1										
1688		1										

NUMERO DE LA ESTACION	Fotografia	MUESTRAS											
		Petro L y M.	Macrop.	Micropal.	Sedimen.	Rayos X	Espectro masas	C 14	Analisis quimico	Termico diferen.	Microso.	Otros analisis
1689		1										
1690		1										
1691		1										
1692		1										
1693		1										

DATOS A RELLENAR POR EL CONSULTOR

NUMERO DE LA ESTACION	Fotografia	MUESTRAS											
		Petro L y M.	Macrop.	Micropal.	Sedimen.	Rayos X	Espectro masas	C 14	Analisis quimico	Termico diferen.	Microso.	Otros analisis

DATOS A RELLENAR POR EL CONSULTOR

NUMERO DE LA ESTACION	Fotografia	MUESTRAS											
		Petro L y M.	Macrop.	Micropal.	Sedimen.	Rayos X	Espectro masas	C 14	Analisis quimico	Termico diferen.	Microso.	Otros analisis

EL CONSULTOR... DEBERA MARCAR SOBRE EL MAPA: LAS ESTACIONES CON SU NUMERO DE REFERENCIA (EN AZUL) Y LOS CORTES REALIZADOS SOBRE EL TERRENO (EN ROJO).
PARA UN CONTROL CORRECTO DE LA MARCHA DE L TRABAJO DE CAMPO EL CONSULTOR DEBERA ENVIAR ENTRE LOS DIAS 1 al 7 y 15 al 22 DE CADA MES ESTAS HOJAS AL INSTITUTO GEOLOGICO Y MINERO DE ESPAÑA, DIVISION DE GEOLOGIA. C/ RIOS ROSAS, 23 – MADRID - 3.

Recibido I.G.M.E. el ..... Enviado el .....


El Supervisor

El Consultor

NUMERO DE LA HOJA 3939

CUADRICULA

44	41	14	11
43	42	13	12
34	31	24	21
33	32	23	22

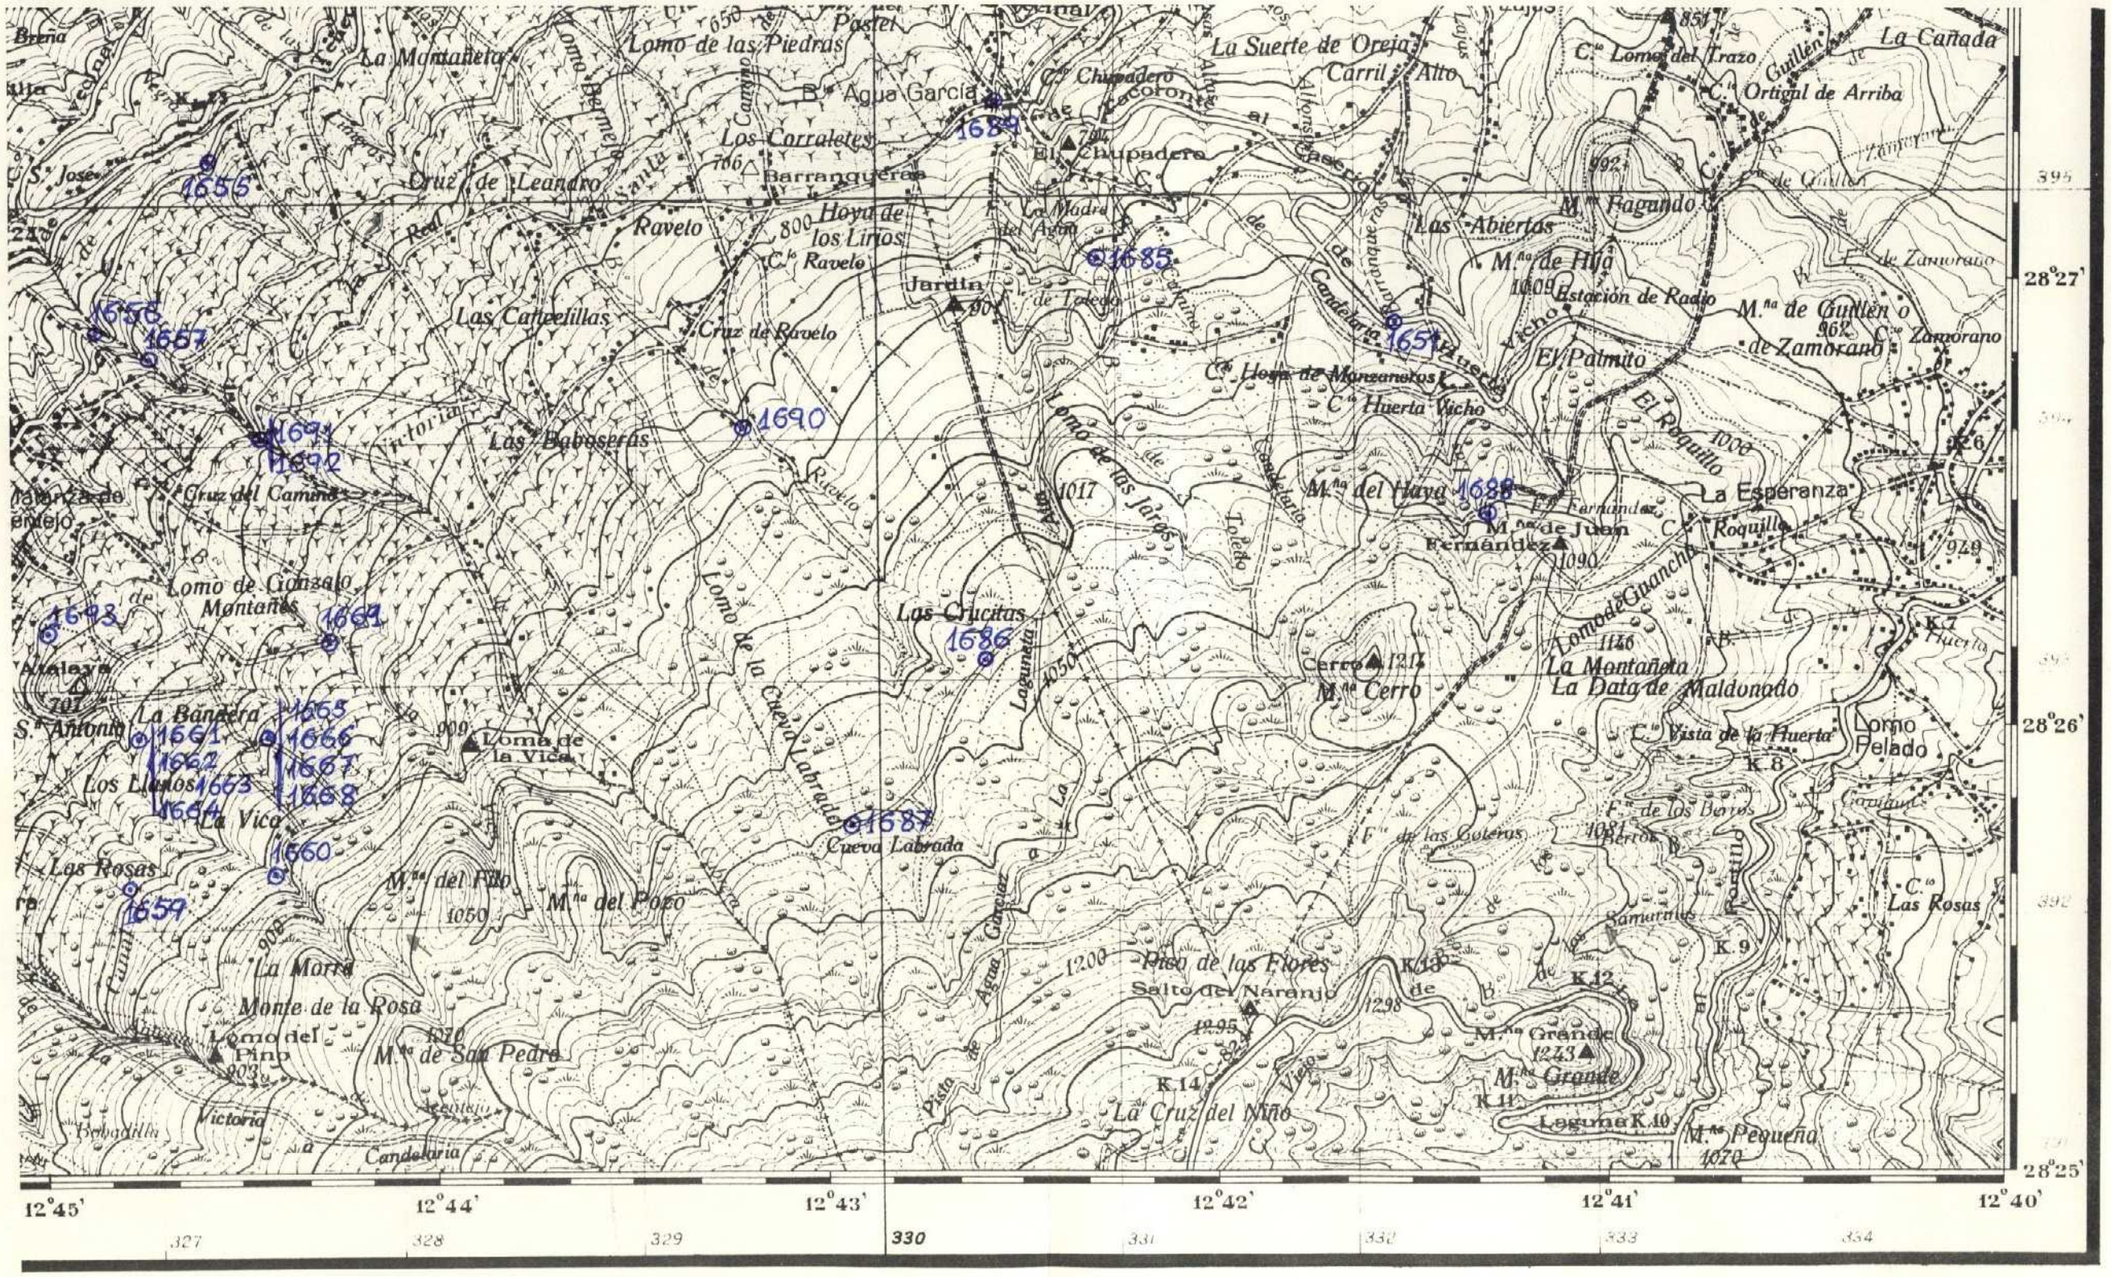

MINISTERIO DE INDUSTRIA
DIRECCION GENERAL DE MINAS
INSTITUTO GEOLOGICO Y MINERO DE ESPAÑA

PLAN NACIONAL DE LA MINERIA. MAPA GEOLOGICO NACIONAL A ESCALA 1:50.000
MAGNA

FICHA DE CONTROL DEL TRABAJO DE CAMPO MCC1

550

3

DATOS A RELLENAR POR EL IGME				DATOS A RELLE POR EL CONSUL			DATOS A RELLENAR POR EL IGME			
Nº de la hoja 1:50.000	CUADRICU	NUMERO	Nº del documento	CONSULT	ESPECIAL QUE REAL	LA ESTAC	Recibido	Ref. Control	Perforado	Verificado
3939	4	3		A	D	C	G	550		

DATOS A RELLENAR POR EL CONSULTOR

NUMERO DE LA ESTACION	Fotografia	MUESTRAS: Petro.t.y M.	Macrop.	Micropal.	Sedimen.	Rayos X	Espectro. masas	C.14	Análisis químico	Termico diferen.	Microsc.	Otros análisis
1932		1										
1933		1										
1937		1										

DATOS A RELLENAR POR EL CONSULTOR

NUMERO DE LA ESTACION	Fotografia	MUESTRAS: Petro.t.y M.	Macrop.	Micropal.	Sedimen.	Rayos X	Espectro. masas	C.14	Análisis químico	Termico diferen.	Microsc.	Otros análisis

EL CONSULTOR DEBERA MARCAR SOBRE EL MAPA, LAS ESTACIONES CON SU NUMERO DE REFERENCIA (EN AZUL) Y LOS CORTES REALIZADOS SOBRE EL TERRENO (EN ROJO).

PARA UN CONTROL CORRECTO DE LA MARCHA DEL TRABAJO DE CAMPO EL CONSULTOR DEBERA ENVIAR ENTRE LOS DIAS 1 al 7 y 15 al 22 DE CADA MES ESTAS HOJAS AL INSTITUTO GEOLOGICO Y MINERO DE ESPAÑA, DIVISION DE GEOLOGIA, C/ RIOS ROSAS, 23 – MADRID - 3.

Recibido I.G.M.E. el ..... Enviado el .....


El Supervisor

El Consultor

NUMERO DE LA HOJA 3939

CUADRICULA

44	41	14	11
43	42	13	12
34	31	24	21
33	32	23	22

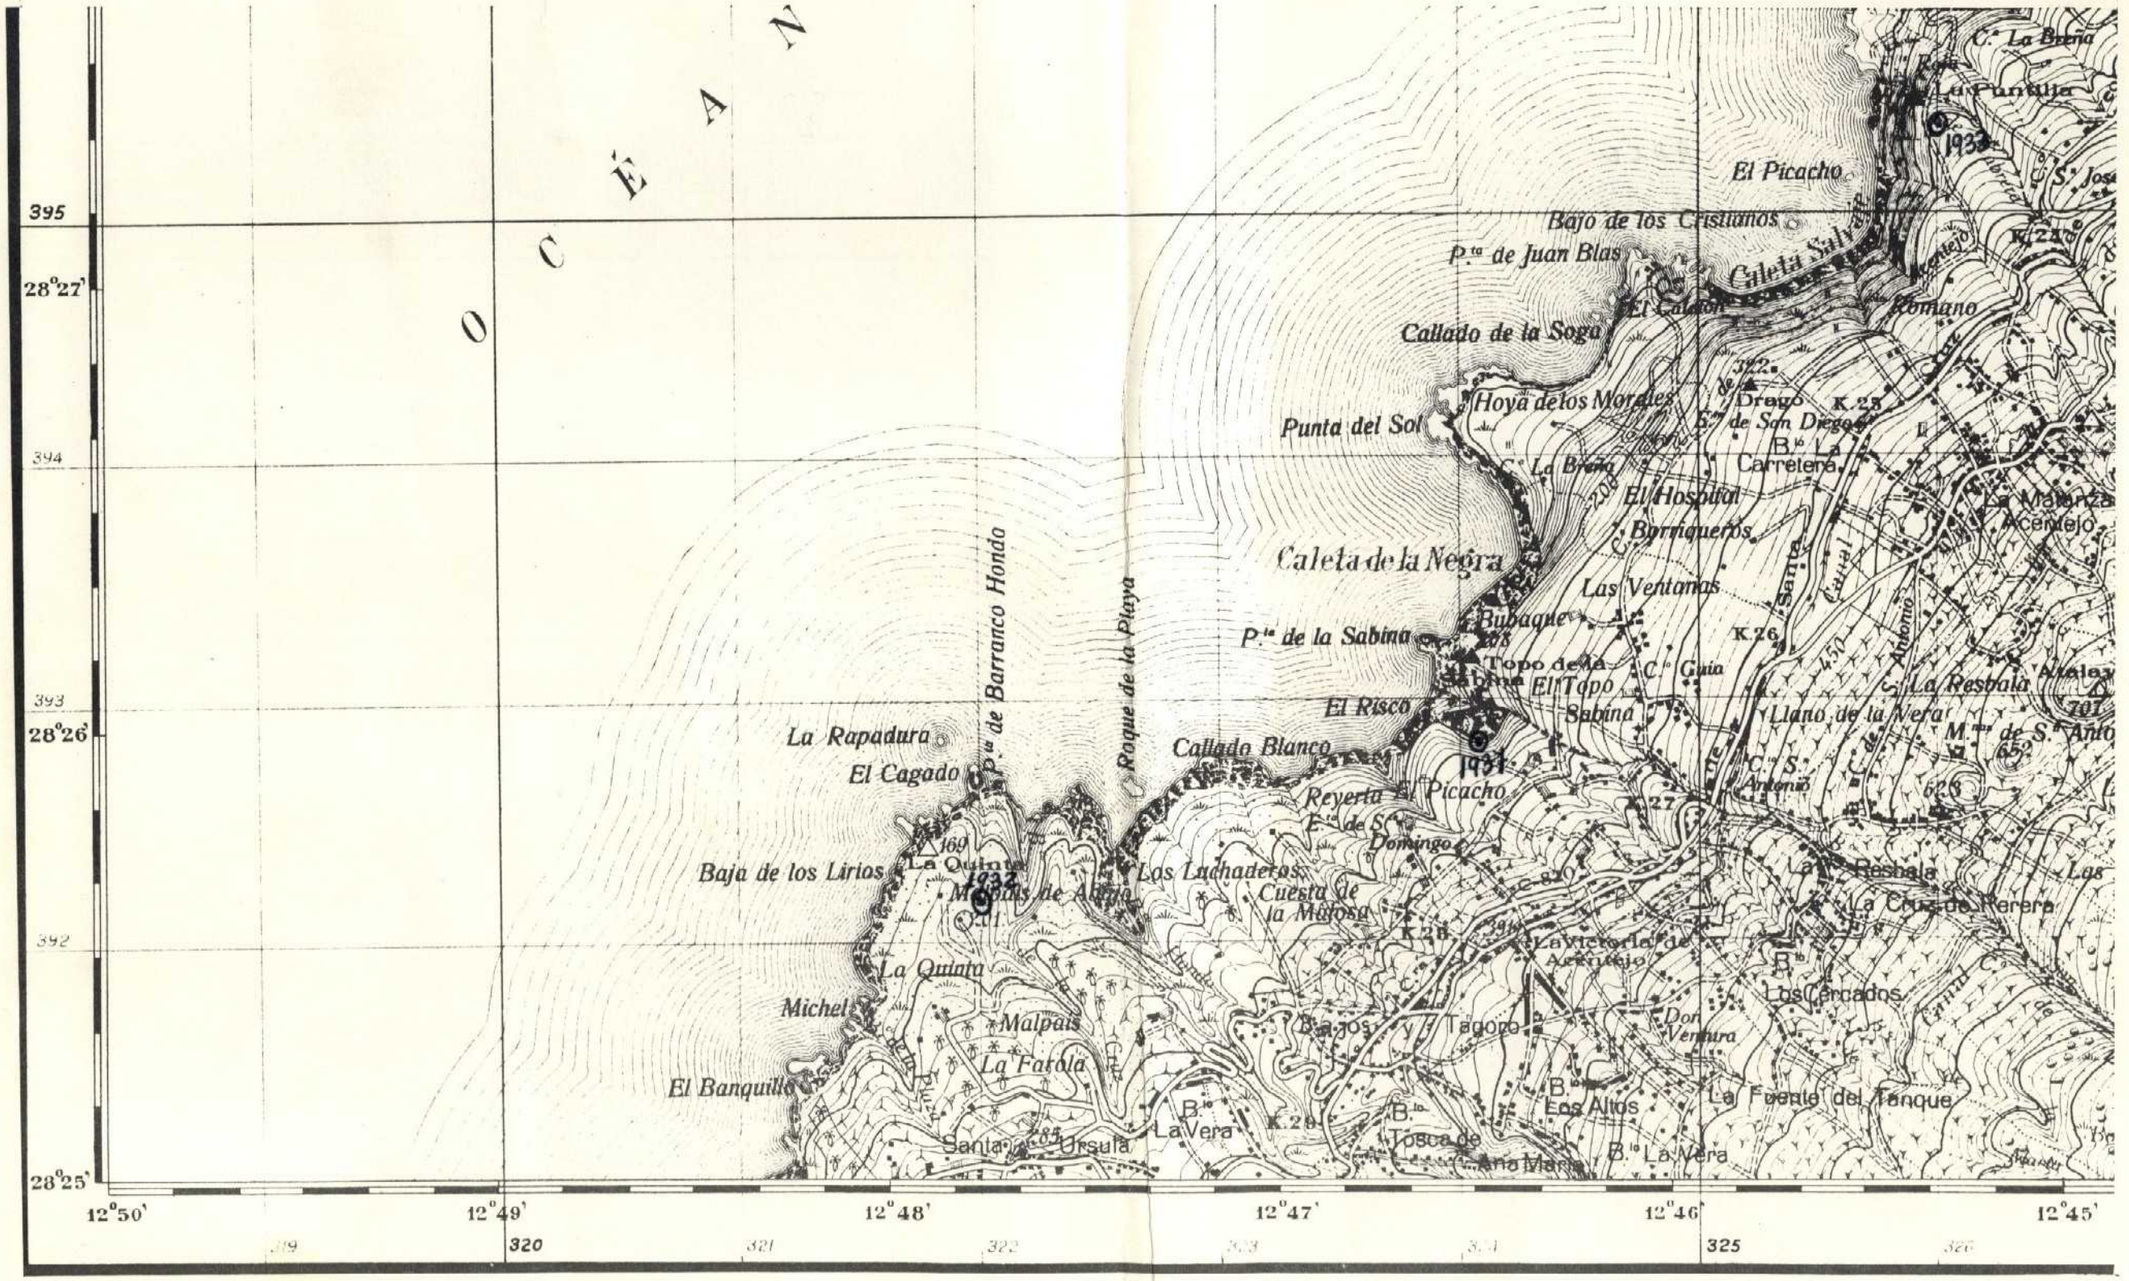

551

MINISTERIO DE INDUSTRIA
DIRECCION GENERAL DE MINAS
INSTITUTO GEOLOGICO Y MINERO DE ESPAÑA

PLAN NACIONAL DE LA MINERIA. MAPA GEOLOGICO NACIONAL A ESCALA 1:50.000
MAGNA

FICHA DE CONTROL DEL TRABAJO DE CAMPO MCC1

DATOS A RELLENAR POR EL IGME			
Nº de la hoja 1:50.000	CUADRICULA NUMERO	Nº del documento	
3 9 3 9 4 1			

DATOS A RELLENAR POR EL CONSULTOR			
CONSULTOR	ESPECIAL QUE REALIZA LA ESTACION		
A	D	C	G

DATOS A RELLENAR POR EL IGME			
Recibido	Ref. Control	Perforado	Verificado
	551		

4

DATOS A RELLENAR POR EL CONSULTOR

NUMERO DE LA ESTACION	Fotografia	MUESTRAS: Petro L y M.	Macrop.	Micropal.	Sedimen.	Rayos X	Espectro. masas	C 14	Analisis quimico	Termico diferen.	Microso.	Otros analisis
1934	1											
1945	1											
1946	1											
1947	1											

DATOS A RELLENAR POR EL CONSULTOR

NUMERO DE LA ESTACION	Fotografia	MUESTRAS: Petro L y M.	Macrop.	Micropal.	Sedimen.	Rayos X	Espectro. masas	C 14	Analisis quimico	Termico diferen.	Microso.	Otros analisis

EL CONSULTOR.– DEBERA MARCAR SOBRE EL MAPA LAS ESTACIONES CON SU NUMERO DE REFERENCIA (EN AZUL) Y LOS CORTES REALIZADOS SOBRE EL TERRENO (EN ROJO).

PARA UN CONTROL CORRECTO DE LA MARCHA DEL TRABAJO DE CAMPO EL CONSULTOR DEBERA ENVIAR ENTRE LOS DIAS 1 al 7 y 15 al 22 DE CADA MES ESTAS HOJAS AL INSTITUTO GEOLOGICO Y MINERO DE ESPAÑA, DIVISION DE GEOLOGIA C/ RIOS ROSAS, 23 – MADRID - 3.

Recibido I.G.M.E. el ..... Enviado el .....


El Supervisor El Consultor

NUMERO DE LA HOJA 3939

CUADRICULA

44	41	14	11
43	42	13	12
34	31	24	21
33	32	23	22

PARA
ARCHIVAR
Y SACAR COORDENADAS

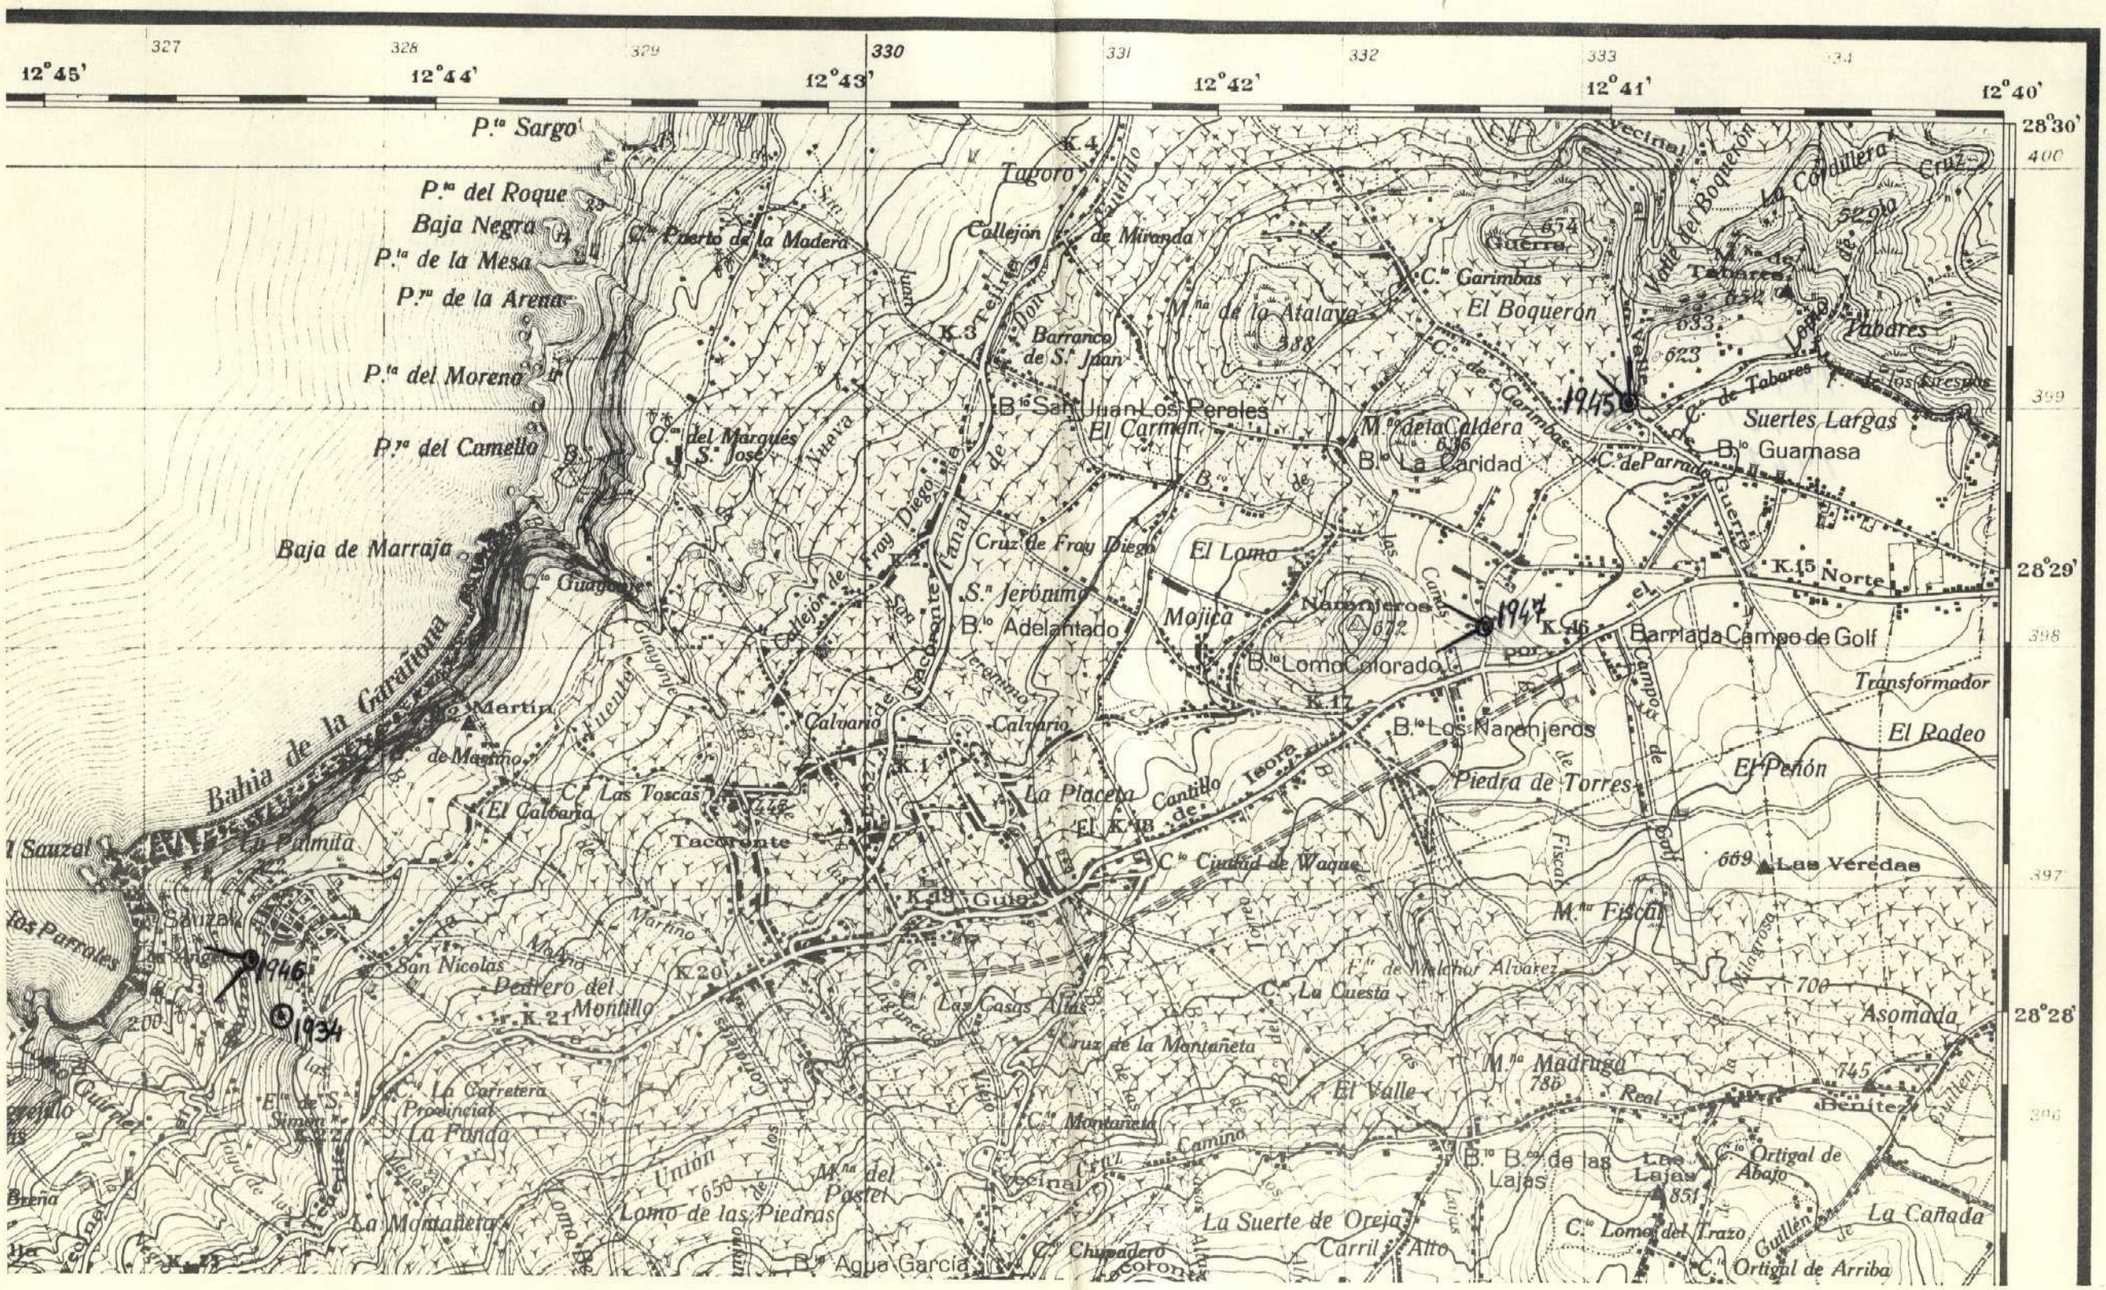

552

MINISTERIO DE INDUSTRIA
DIRECCION GENERAL DE MINAS
INSTITUTO GEOLOGICO Y MINERO DE ESPAÑA

PLAN NACIONAL DE LA MINERIA. MAPA GEOLOGICO NACIONAL A ESCALA 1:50.000
MAGNA

FICHA DE CONTROL DEL TRABAJO DE CAMPO MCC1

DATOS A RELLENAR POR EL IGME			DATOS A RELLE POR EL CONSUL				DATOS A RELLENAR POR EL IGME			
Nº de la hoja 1:50.000	CUADRICULA NUMERO	Nº del documento	CONSULT.	ESPECIAL QUE REA	LA ESTAC.		Recibido	Ref. Control	Perforado	Verificado
3939	24		A	D	C	G		552		

DATOS A RELLENAR POR EL CONSULTOR

NUMERO DE LA ESTACION	Fotografia	MUESTRAS: Petro t y M	Macrop.	Micropal.	Sedimen.	Rayos X	Espectro. masas	C 14	Analisis quimico	Termico diferen.	Microsc.	Otros analisis
1925		1										
1926		1										
1927		1										
1928		1										
1929		1										
1943		1										
1944		1										

DATOS A RELLENAR POR EL CONSULTOR

NUMERO DE LA ESTACION	Fotografia	MUESTRAS: Petro t y M	Macrop.	Micropal.	Sedimen.	Rayos X	Espectro. masas	C 14	Analisis quimico	Termico diferen.	Microsc.	Otros analisis

DATOS A RELLENAR POR EL CONSULTOR

NUMERO DE LA ESTACION	Fotografia	MUESTRAS: Petro t y M	Macrop.	Micropal.	Sedimen.	Rayos X	Espectro. masas	C 14	Analisis quimico	Termico diferen.	Microsc.	Otros analisis

EL CONSULTOR DEBERA MARCAR SOBRE EL MAPA: LAS ESTACIONES CON SU NUMERO DE REFERENCIA (EN AZUL) Y LOS CORTES REALIZADOS SOBRE EL TERRENO (EN ROJO).
PARA UN CONTROL CORRECTO DE LA MARCHA DEL TRABAJO DE CAMPO EL CONSULTOR DEBERA ENVIAR ENTRE LOS DIAS 1 al 7 y 15 al 22 DE CADA MES ESTAS HOJAS AL INSTITUTO GEOLOGICO Y MINERO DE ESPAÑA, DIVISION DE GEOLOGIA, C/ RIOS ROSAS, 23 – MADRID - 3.

Recibido I.G.M.E. el ..... Enviado el .....

El Supervisor

El Consultor

NUMERO DE LA HOJA 3939

CUADRICULA

4 4	4 1	1 4	1 1
4 3	4 2	1 3	1 2
3 4	3 1	2 4	2 1
3 3	3 2	2 3	2 2

335 336 337 338 339 340 341 342

12°40' 12°39' 12°38' 12°37' 12°36' 12°35'

28°25' 390 28°24' 389 388 28°23' 387

Los Peñascos
Las Barreras
Las Mozas
Cañada
El Brujo
La Fuentilla
El Toscal
El Tablero
Las Llanos del Tablero
El Pilar
La Montañeta
Lomo Cerdo
Mal Paso
Humilladero
Piedra de S.ª Luis
Llano Blanco
Barranco Hondo
Lomo Alto
El Puerto
Los Juncos
El Varadero
La Hoya de Molina
La Media Montaña
El Baúl
Las Tablas
P.ra del Recanto o Playita
P.ta de la Encendida
P.ta de las Coloradas
P.ra Berruguete
Boca Cangrejo
P.ra de la Nea
P.ta de Guadamojete
P.ta de la Estancia
P.ta de Agua Dulce
P.ta del Morro
1926
1927
1928
1925
1943
1929
1944
K.12
K.13
K.14
K.15
K.16
K.17
K.18
K.19
K.20
739
N

553

MINISTERIO DE INDUSTRIA
DIRECCION GENERAL DE MINAS
INSTITUTO GEOLOGICO Y MINERO DE ESPAÑA

PLAN NACIONAL DE LA MINERIA. MAPA GEOLOGICO NACIONAL A ESCALA 1:50.000
MAGNA

FICHA DE CONTROL DEL TRABAJO DE CAMPO MCC1

2

DATOS A RELLENAR POR EL IGME			
Nº de la hoja 1:50.000	CUADRICULA	NUMERO	Nº del documento
3939	1	3	

DATOS A RELLENAR POR EL CONSULTOR			
CONSULTOR	ESPECIAL QUE REALIZA LA ESTACION		
A	D	C	G

DATOS A RELLENAR POR EL IGME			
Recibido	Ref. Control	Perforado	Verificado
	553		

DATOS A RELLENAR POR EL CONSULTOR

NUMERO DE LA ESTACION	Fotografia	MUESTRAS: Petro L y M.	Macrop.	Micropal.	Sedimen.	Rayos X	Espectro. masas	C 14	Analisis quimico	Termico diferen.	Microso	Otros analisis
1914	1											
1917	1											

DATOS A RELLENAR POR EL CONSULTOR

NUMERO DE LA ESTACION	Fotografia	MUESTRAS: Petro L y M.	Macrop.	Micropal.	Sedimen.	Rayos X	Espectro. masas	C 14	Analisis quimico	Termico diferen.	Microso	Otros analisis

EL CONSULTOR... DEBERA MARCAR SOBRE EL MAPA: LAS ESTACIONES CON SU NUMERO DE REFERENCIA (EN AZUL) Y LOS CORTES REALIZADOS SOBRE EL TERRENO (EN ROJO).
PARA UN CONTROL CORRECTO DE LA MARCHA DEL TRABAJO DE CAMPO EL CONSULTOR DEBERA ENVIAR ENTRE LOS DIAS 1 al 7 y 15 al 22 DE CADA MES ESTAS HOJAS AL INSTITUTO GEOLOGICO Y MINERO DE ESPAÑA, DIVISION DE GEOLOGIA C/ RIOS ROSAS, 23 – MADRID - 3.


Recibido I.G.M.E. el ..... Enviado el .....

El Supervisor — El Consultor

NUMERO DE LA HOJA 3939

CUADRICULA

44	41	14	11
43	42	13	12
34	31	24	21
33	32	23	22

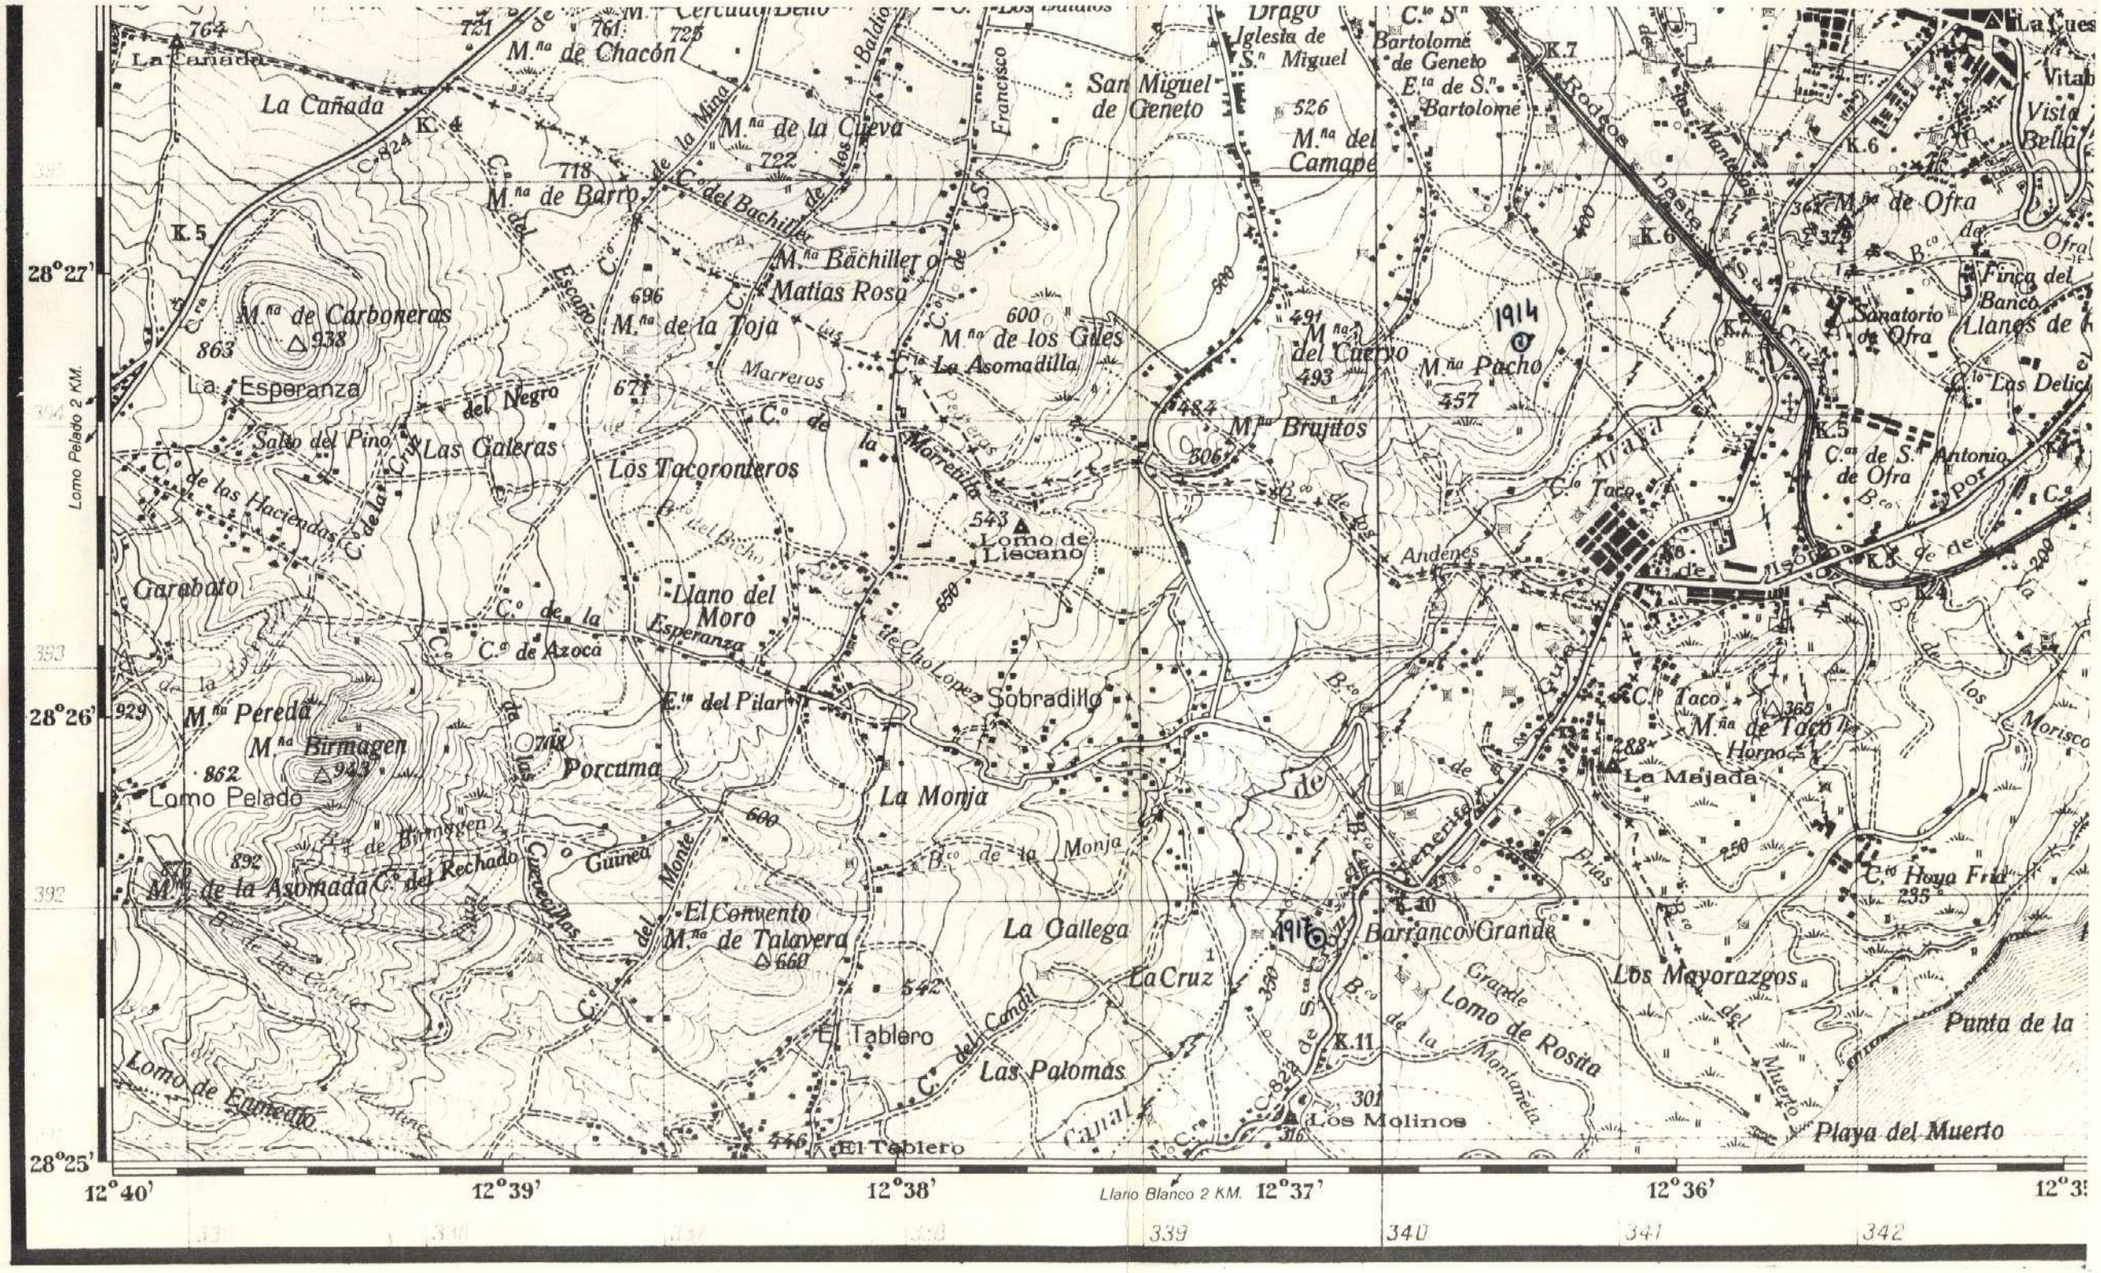

554

MINISTERIO DE INDUSTRIA
DIRECCION GENERAL DE MINAS
INSTITUTO GEOLOGICO Y MINERO DE ESPAÑA

PLAN NACIONAL DE LA MINERIA. MAPA GEOLOGICO NACIONAL A ESCALA 1:50.000
MAGNA

FICHA DE CONTROL DEL TRABAJO DE CAMPO MCC1

DATOS A RELLENAR POR EL IGME			
Nº de la hoja 1:50.000	CUADRICULA NUMERO	Nº del documento	
3939	04		

DATOS A RELLENAR POR EL CONSULTOR			
CONSULTOR	ESPECIAL QUE REALIZA LA ESTACION		
A	D	C	G

DATOS A RELLENAR POR EL IGME			
Recibido	Ref. Control	Perforado	Verificado
	554		

10

DATOS A RELLENAR POR EL CONSULTOR

NUMERO DE LA ESTACION	Fotografia	MUESTRAS: Petro L y M.	Macrop.	Micropol.	Sedimen.	Rayos X	Espectro masas	C 14	Analisis quimico	Termico diferen.	Microso.	Otros analisis
1901		1										
1912		1										
1915		1										
1918		1										
1921		1										
1923		1										
1924		1										
1940	1											
1941	1											
1942	1											

DATOS A RELLENAR POR EL CONSULTOR

NUMERO DE LA ESTACION	Fotografia	MUESTRAS: Petro L y M.	Macrop.	Micropol.	Sedimen.	Rayos X	Espectro masas	C 14	Analisis quimico	Termico diferen.	Microso.	Otros analisis

DATOS A RELLENAR POR EL CONSULTOR

NUMERO DE LA ESTACION	Fotografia	MUESTRAS: Petro L y M.	Macrop.	Micropol.	Sedimen.	Rayos X	Espectro masas	C 14	Analisis quimico	Termico diferen.	Microso.	Otros analisis

EL CONSULTOR.— DEBERA MARCAR SOBRE EL MAPA LAS ESTACIONES CON SU NUMERO DE REFERENCIA (EN AZUL) Y LOS CORTES REALIZADOS SOBRE EL TERRENO (EN ROJO).
PARA UN CONTROL CORRECTO DE LA MARCHA DEL TRABAJO DE CAMPO EL CONSULTOR DEBERA ENVIAR ENTRE LOS DIAS 1 al 7 y 15 al 22 DE CADA MES ESTAS HOJAS AL INSTITUTO GEOLOGICO Y MINERO DE ESPAÑA, DIVISION DE GEOLOGIA. C/ RIOS ROSAS, 23 – MADRID - 3.


Recibido I.G.M.E. el ..... Enviado el .....

El Supervisor El Consultor

NUMERO DE LA HOJA 3939

CUADRICULA

44	41	14	11
43	42	13	12
34	31	24	21
33	32	23	22

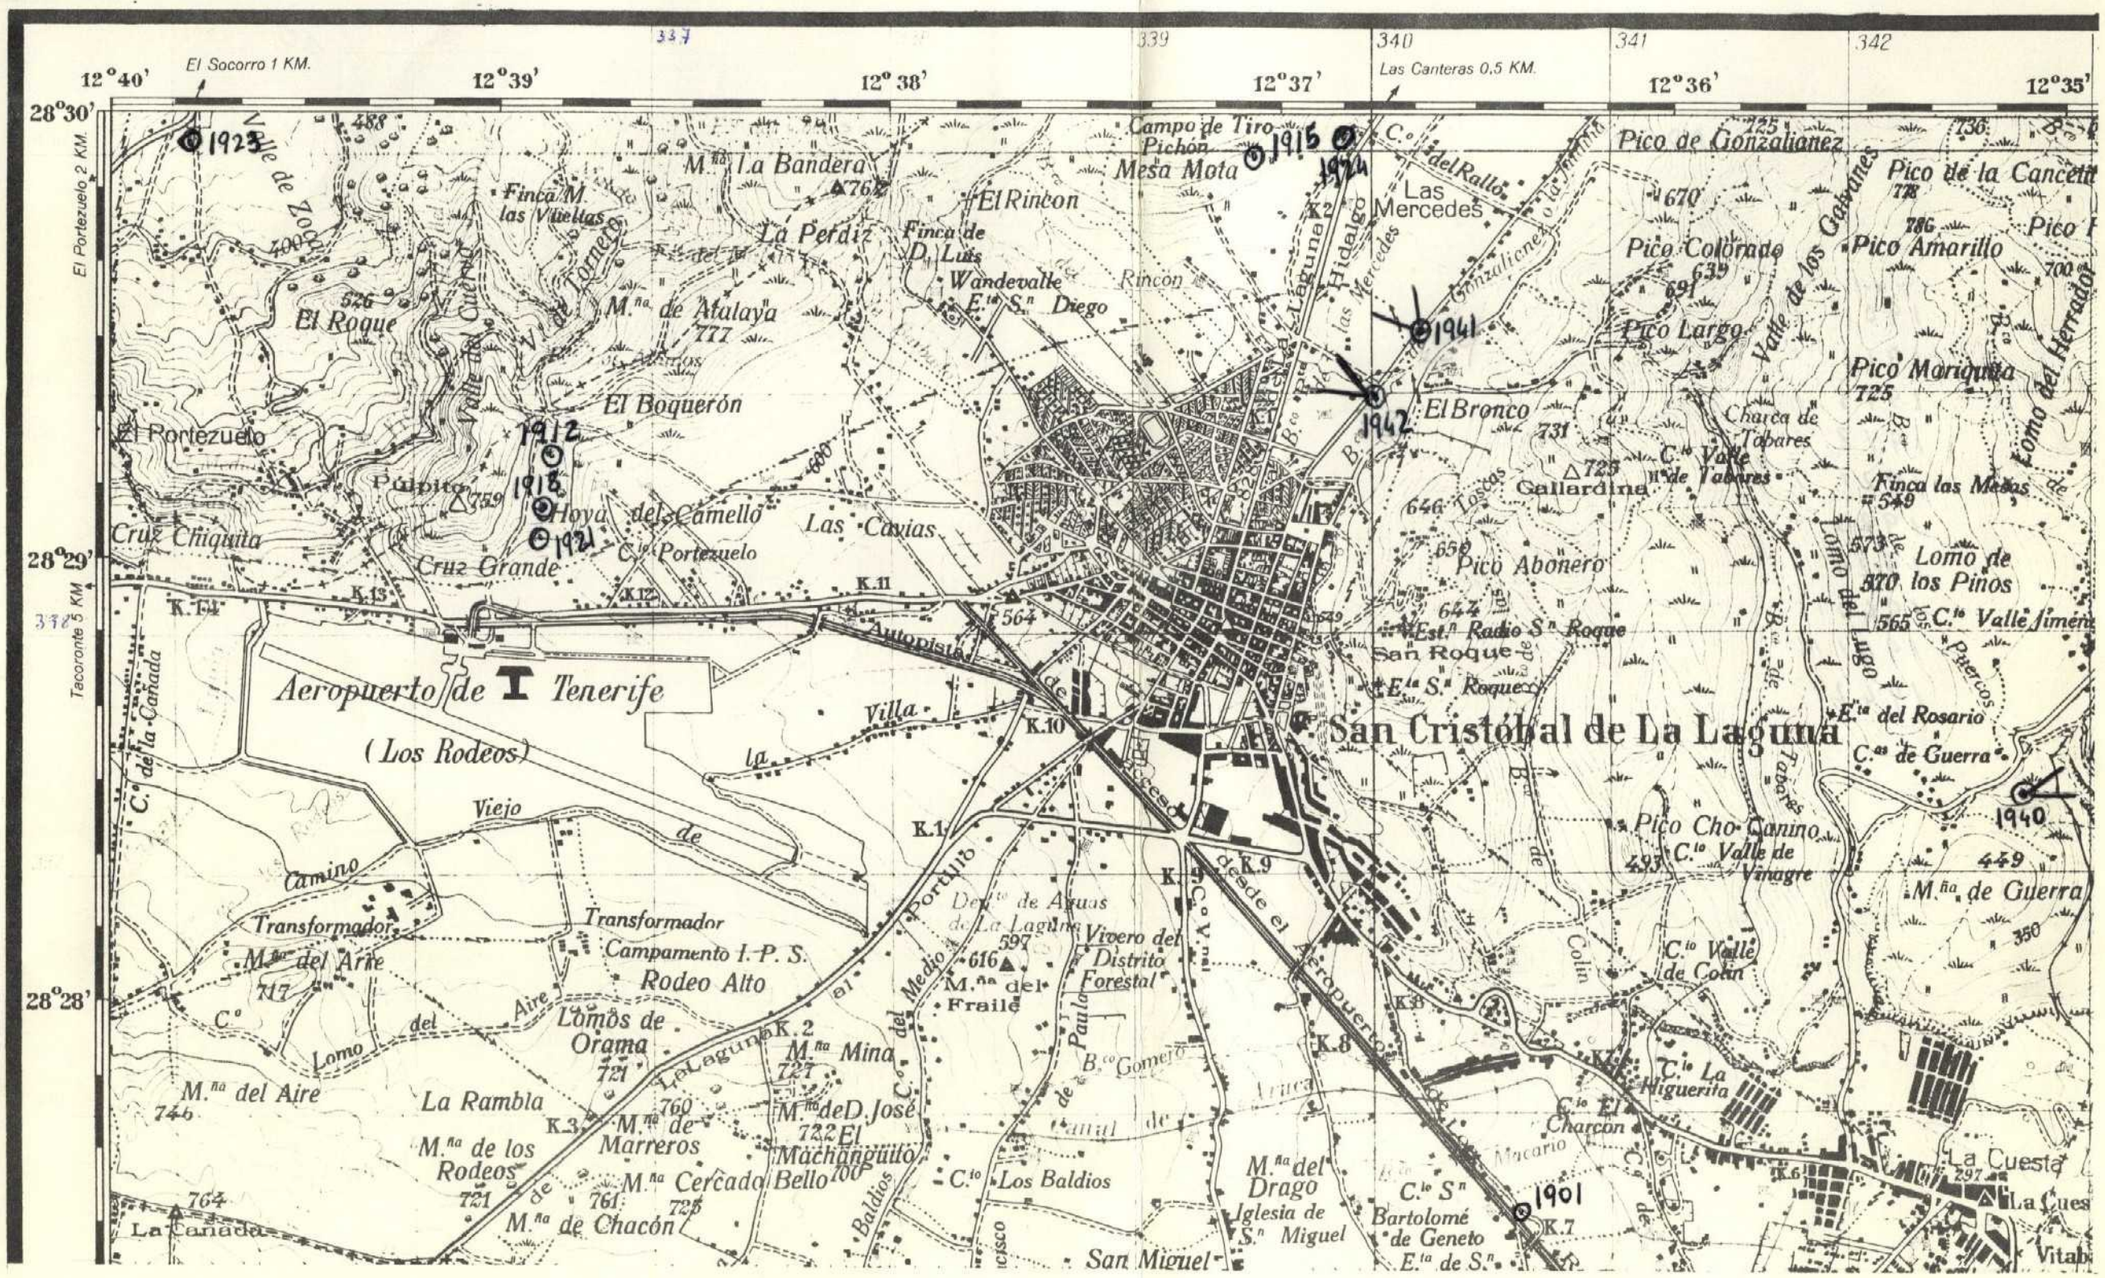
337
339
340
341
342
12°40'
12°39'
12°38'
12°37'
12°36'
12°35'
28°30'
28°29'
28°28'
El Socorro 1 KM.
Las Canteras 0,5 KM.
El Portezuelo 2 KM.
Tacoronte 5 KM.
1923
1915
1941
1942
1912
1918
1921
1940
1901
Campo de Tiro Pichón
Mesa Mota
Las Mercedes
Pico de Gonzalianez
Pico de la Cancela
Pico Colorado
Pico Amarillo
Pico Largo
Pico Moriquita
Valle de los Cabales
Lomo del Herrado
M.ña La Bandera
Finca M. las Vistas
La Perdiz
Finca de D. Luis Wandevalle
El Rincon
M.ña de Atalaya
El Roque
El Boquerón
El Portezuelo
Púlpito
Hoya del Camello
Cruz Chiquita
Cruz Grande
C.to Portezuelo
Las Cavias
El Bronco
Charca de Tabares
C.to Valle de Tabares
Gallardina
Finca las Matas
Pico Abonero
Lomo de los Pinos
C.to Valle Jiménez
Est.n Radio S.n Roque
San Roque
E.ta S.n Roque
E.ta del Rosario
C.as de Guerra
San Cristóbal de La Laguna
Aeropuerto de Tenerife
(Los Rodeos)
Pico Cho Canino
C.to Valle de Vinagre
M.ña de Guerra
Vivero del Distrito Forestal
M.ña del Fraile
Rodeo Alto
Campamento I. P. S.
Transformador
M.ña del Aire
Lomos de Orama
La Rambla
M.ña de los Rodeos
M.ña de Marreros
M.ña Cercado Bello
M.ña de Chacón
M.ña Mina
M.ña de D. José
Machangulito
C.to Los Baldios
M.ña del Drago
Iglesia de S.n Miguel
San Miguel
C.to S.n Bartolomé de Geneto
E.ta de S.n
C.to La Higuerita
C.to El Charcon
C.to Valle de Colin
La Cuesta
La Canada
Vitab

555

MINISTERIO DE INDUSTRIA
DIRECCION GENERAL DE MINAS
INSTITUTO GEOLOGICO Y MINERO DE ESPAÑA

PLAN NACIONAL DE LA MINERIA. MAPA GEOLOGICO NACIONAL A ESCALA 1:50.000
MAGNA

FICHA DE CONTROL DEL TRABAJO DE CAMPO MCC1

13

DATOS A RELLENAR POR EL IGME			
Nº de la hoja 1:50.000	CUADRICU	NUMERO	Nº del documento
3939	1	1	

DATOS A RELLE. POR EL CONSUL			
CONSULT	ESPECIAL	QUE REALI	LA ESTACI
A	D	C	G

DATOS A RELLENAR POR EL IGME			
Recibido	Ref. Control	Perforado	Verificado
	555		

DATOS A RELLENAR POR EL CONSULTOR

NUMERO DE LA ESTACION	Fotografia	MUESTRAS											
		Petro l.y M.	Macrop.	Micropol.	Sedimen.	Rayos X	Espectro. masas	C 14	Analisis quimico	Termico diferen.	Microsc.	Otros analisis
1902		1											
1903		1											
1904		1											
1905		1											
1906		1											
1907		1											
1913		1											
1916		1											
1919		1											
1920		1											
1922		1											
1938		1											
1939		1											

NUMERO DE LA ESTACION	Fotografia	MUESTRAS											
		Petro l.y M.	Macrop.	Micropol.	Sedimen.	Rayos X	Espectro. masas	C 14	Analisis quimico	Termico diferen.	Microsc.	Otros analisis

DATOS A RELLENAR POR EL CONSULTOR

NUMERO DE LA ESTACION	Fotografia	MUESTRAS											
		Petro l.y M.	Macrop.	Micropol.	Sedimen.	Rayos X	Espectro. masas	C 14	Analisis quimico	Termico diferen.	Microsc.	Otros analisis

EL CONSULTOR — DEBERA MARCAR SOBRE EL MAPA, LAS ESTACIONES CON SU NUMERO DE REFERENCIA (EN AZUL) Y LOS CORTES REALIZADOS SOBRE EL TERRENO (EN ROJO).
PARA UN CONTROL CORRECTO DE LA MARCHA DEL TRABAJO DE CAMPO EL CONSULTOR DEBERA ENVIAR ENTRE LOS DIAS 1 al 7 y 15 al 22 DE CADA MES ESTAS HOJAS AL INSTITUTO GEOLOGICO Y MINERO DE ESPAÑA, DIVISION DE GEOLOGIA C/ RIOS ROSAS, 23 – MADRID - 3.

Recibido I.G.M.E. el ..... Enviado el .....

El Supervisor El Consultor

NUMERO DE LA HOJA 3939

CUADRICULA

44	41	14	11
43	42	13	12
34	31	24	21
33	32	23	22

Talleres del Servicio Geográfico del Ejército — 1960

12°35' 12°34' 12°33' 12°32' 12°31' 12°30'

28°29' 28°28'

El Bailadero 9 KM. Igüeste

Valle Vega
Roque de Guanamo
La Fortaleza
Valle Luis
Pico Azul
Pico de la Sabina
Mesa del Cautivo
Mancha Verde
Las Cabezadas
C.to Los Campitos
C.to Tahodio
Laderas de La Candelaria
La Mancha de los Cardosos
Dos Barrancos
El Licencial
Lomo de las Cortezas
El Roque
Tahodio
Los Pasitos
El Saladero
Punta del Valle de San Andrés
B.to de S.n An
Cuesta Bermeja
Lomo Pelado
Cantera de la Jurada
Dique del Este
Balneario
L-842
Muelle Alemán
Muelle de la Piedra
B.to de la Alegría
Club Náutico
Muelle Norte
Muelle
El Pedregal
Las Mesas
El Toscal
Las Cuevas de Aguaite
Lomo del Serenillo
Risco Caido
Pico de la Meseta
Roque de la Ladera
Escuela de Pías
Barrio de la Salud
SANTA CRUZ DE TENERIFE