291

MINISTERIO DE INDUSTRIA
DIRECCION GENERAL DE MINAS
INSTITUTO GEOLOGICO Y MINERO DE ESPAÑA

PLAN NACIONAL DE LA MINERIA. MAPA GEOLOGICO NACIONAL A ESCALA 1:50.000
MAGNA

FICHA DE CONTROL DEL TRABAJO DE CAMPO MCC1

DATOS A RELLENAR POR EL IGME			DATOS A RELLENAR POR EL CONSUL			DATOS A RELLENAR POR EL IGME			
Nº de la hoja 1:50.000	CUADRICU	NUMERO	Nº del documento	CONSULT	ESPECIAL QUE REAL	LA ESTAC	Recibido	Ref. Control	Perforado	Verificado
3841	2	4		A	D	M	M		291	

DATOS A RELLENAR POR EL CONSULTOR

NUMERO DE LA ESTACION	Fotografia	MUESTRAS											
		Petro L y M.	Macrop.	Micropal.	Sedimen.	Rayos X	Espectro. masas	C 14	Analisis quimico	Termico diferen.	Microso.	Otros analisis
151	1											
152	1											
153	1											
154	1											
155	1											
156	1											
157	1											
158	1											
159	1											

NUMERO DE LA ESTACION	Fotografia	MUESTRAS											
		Petro L y M.	Macrop.	Micropal.	Sedimen.	Rayos X	Espectro. masas	C 14	Analisis quimico	Termico diferen.	Microso.	Otros analisis

NUMERO DE LA ESTACION	Fotografia	MUESTRAS											
		Petro L y M.	Macrop.	Micropal.	Sedimen.	Rayos X	Espectro. masas	C 14	Analisis quimico	Termico diferen.	Microso.	Otros analisis

EL CONSULTOR.— DEBERA MARCAR SOBRE EL MAPA LAS ESTACIONES CON SU NUMERO DE REFERENCIA (EN AZUL) Y LOS CORTES REALIZADOS SOBRE EL TERRENO (EN ROJO).
PARA UN CONTROL CORRECTO DE LA MARCHA DEL TRABAJO DE CAMPO EL CONSULTOR DEBERA ENVIAR ENTRE LOS DIAS 1 al 7 y 15 al 22 DE CADA MES ESTAS HOJAS AL INSTITUTO GEOLOGICO Y MINERO DE ESPAÑA. DIVISION DE GEOLOGIA C/ RIOS ROSAS, 23 – MADRID - 3.

Recibido I.G.M.E. el . . 5 - X - 75 . . . . . Enviado el . . . . . .


El Supervisor

El Consultor

NUMERO DE LA HOJA 3841 -II

CUADRICULA

44	41	14	11
43	42	13	12
34	31	24	21
33	32	23	22

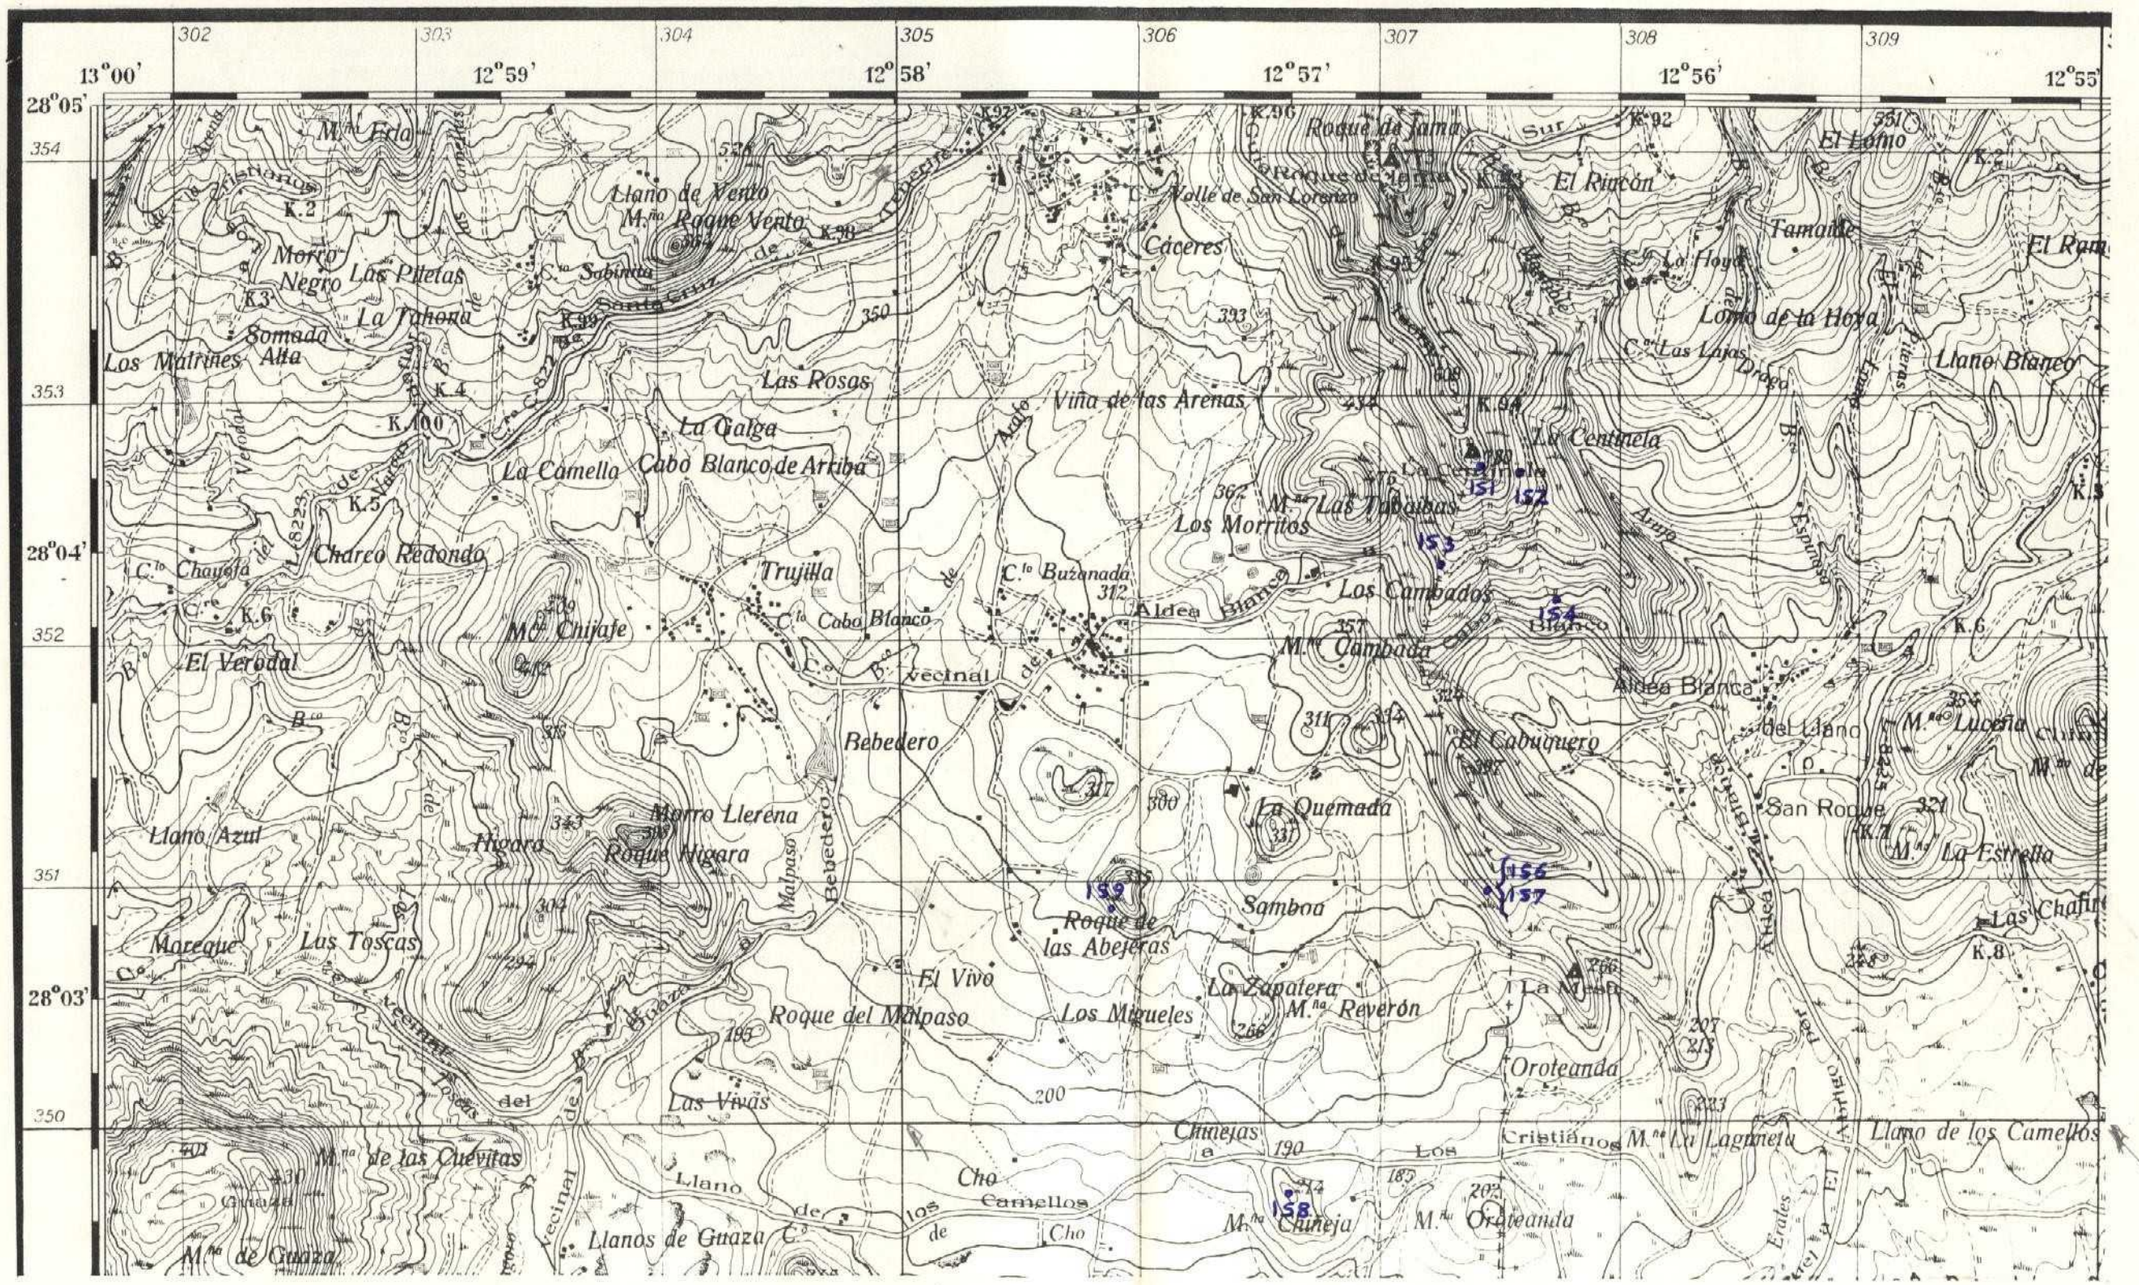

x = 305.000
y = 350 000

Δx = 100
Δy = 80

292

MINISTERIO DE INDUSTRIA
DIRECCION GENERAL DE MINAS
INSTITUTO GEOLOGICO Y MINERO DE ESPAÑA

PLAN NACIONAL DE LA MINERIA. MAPA GEOLOGICO NACIONAL A ESCALA 1:50.000
MAGNA

FICHA DE CONTROL DEL TRABAJO DE CAMPO MCC1

DATOS A RELLENAR POR EL IGME			
Nº de la hoja 1:50.000	CUADRICU	NUMERO	Nº del documento
3841	2	1	

DATOS A RELLENAR POR EL CONSUL	
CONSULT	ESPECIAL QUE REALIZA LA ESTAC
AD	MM

DATOS A RELLENAR POR EL IGME			
Recibido	Ref. Control	Perforado	Verificado
	292		

DATOS A RELLENAR POR EL CONSULTOR

NUMERO DE LA ESTACION	Fotografia	MUESTRAS											
		Petrol y M.	Macrop.	Micropal.	Sedimen.	Rayos X	Espectro masas	C 14	Analisis quimico	Termico diferen.	Microsc.	Otros analisis	
160	1												
161	1												

NUMERO DE LA ESTACION	Fotografia	MUESTRAS											
		Petrol y M.	Macrop.	Micropal.	Sedimen.	Rayos X	Espectro masas	C 14	Analisis quimico	Termico diferen.	Microsc.	Otros analisis	

EL CONSULTOR.- DEBERA MARCAR SOBRE EL MAPA: LAS ESTACIONES CON SU NUMERO DE REFERENCIA (EN AZUL) Y LOS CORTES REALIZADOS SOBRE EL TERRENO (EN ROJO).
PARA UN CONTROL CORRECTO DE LA MARCHA DEL TRABAJO DE CAMPO EL CONSULTOR DEBERA ENVIAR ENTRE LOS DIAS 1 al 7 y 15 al 22 DE CADA MES ESTAS HOJAS AL INSTITUTO GEOLOGICO Y MINERO DE ESPAÑA, DIVISION DE GEOLOGIA. C/ RIOS ROSAS, 23 – MADRID - 3.

Recibido I.G.M.E. el 5-X-75 ..... Enviado el .....

El Supervisor


Y. Alvarez

El Consultor

NUMERO DE LA HOJA 3841 - II

CUADRICULA

44	41	14	11
43	42	13	12
34	31	24	21
33	32	23	22

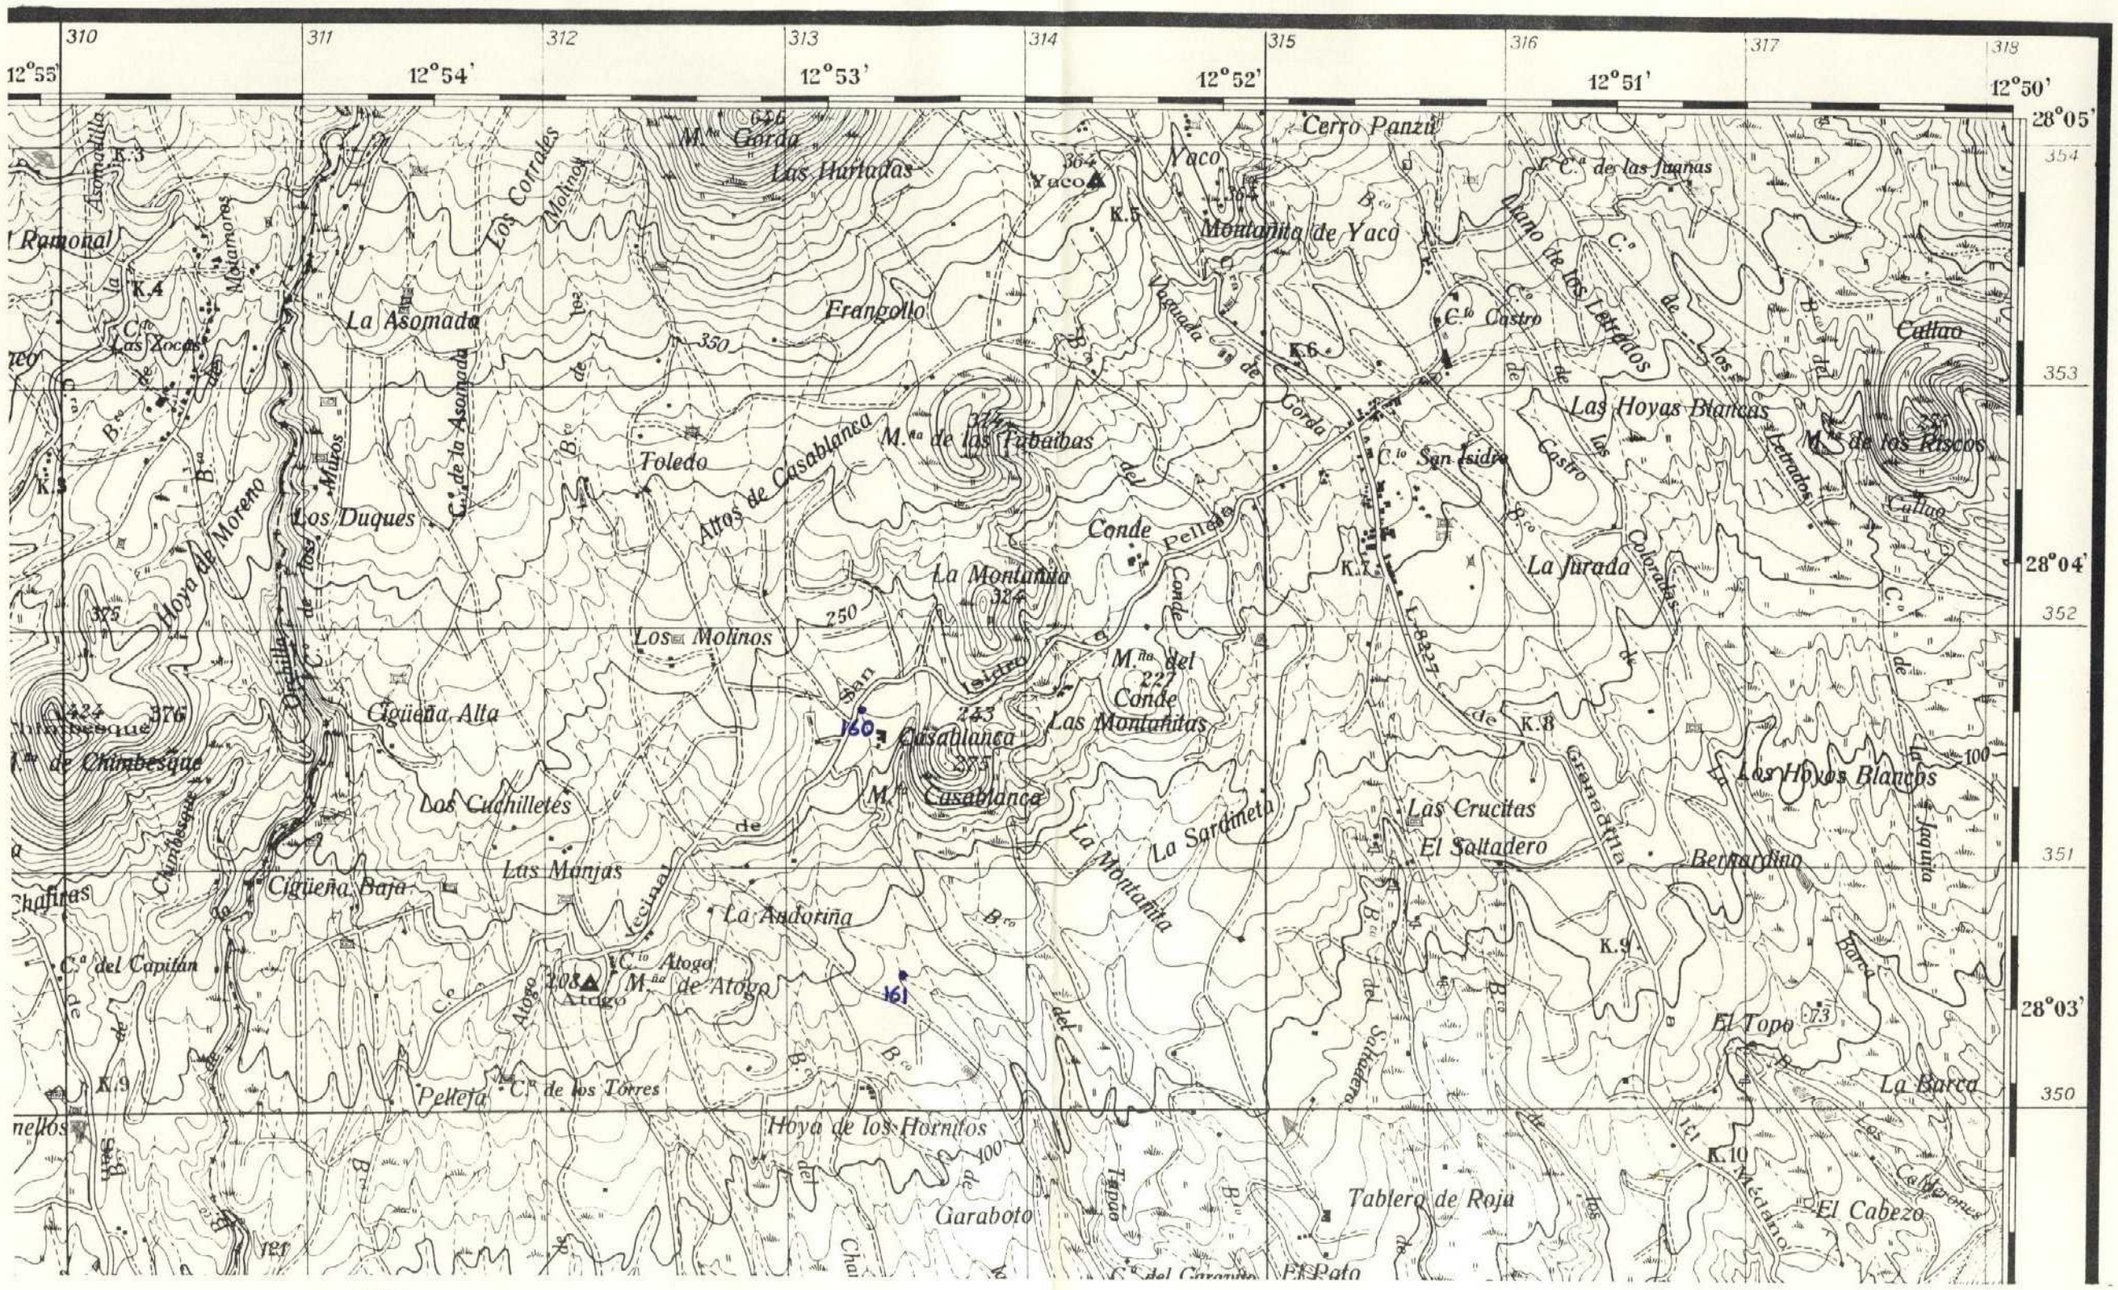

x = 310.000 Lx = 100

y = 350000 Ly = 80

293

MINISTERIO DE INDUSTRIA
DIRECCION GENERAL DE MINAS
INSTITUTO GEOLOGICO Y MINERO DE ESPAÑA

PLAN NACIONAL DE LA MINERIA. MAPA GEOLOGICO NACIONAL A ESCALA 1:50.000
MAGNA

FICHA DE CONTROL DEL TRABAJO DE CAMPO MCC1

40

DATOS A RELLENAR POR EL IGME			DATOS A RELLENAR POR EL CONSULT.			DATOS A RELLENAR POR EL IGME			
Nº de la hoja 1:50.000	CUADRICULA NUMERO	Nº del documento	CONSULT.	ESPECIAL QUE REALIZA LA ESTACION		Recibido	Ref. Control	Perforado	Verificado
38412	4		A	D H P			293		

DATOS A RELLENAR POR EL CONSULTOR

NUMERO DE LA ESTACION	Fotografia	MUESTRAS: Petro l y M.	Macrop.	Micropal.	Sedimen.	Rayos X	Espectro masas	C 14	Analisis quimico	Termico diferen.	Microsc	Otros analisis
269	1											
270	1											
271	1											
272	1											
273	1											
274	1											
275	1											
276	1											
289	1											
290	1											
291	1											
292	1											
293	1											
294	1											
295	1											
296	1											
297	1											
298	1											
299	1											

NUMERO DE LA ESTACION	Fotografia	MUESTRAS: Petro l y M.	Macrop.	Micropal.	Sedimen.	Rayos X	Espectro masas	C 14	Analisis quimico	Termico diferen.	Microsc	Otros analisis
300	1											
301	1											
302	1											
303	1											
304	1											
305	1											
306	1											
307	1											
308	1											
309	1											
310	1											
311	1											
312	1											
327	1											
328	1											
329	1											
330	1											
331	1											
334	1											

DATOS A RELLENAR POR EL CONSULTOR

NUMERO DE LA ESTACION	Fotografia	MUESTRAS: Petro l y M.	Macrop.	Micropal.	Sedimen.	Rayos X	Espectro masas	C 14	Analisis quimico	Termico diferen.	Microsc	Otros analisis
335	1											
336	1											

NUMERO DE LA ESTACION	Fotografia	MUESTRAS: Petro l y M.	Macrop.	Micropal.	Sedimen.	Rayos X	Espectro masas	C 14	Analisis quimico	Termico diferen.	Microsc	Otros analisis

EL CONSULTOR.- DEBERA MARCAR SOBRE EL MAPA: LAS ESTACIONES CON SU NUMERO DE REFERENCIA (EN AZUL) Y LOS CORTES REALIZADOS SOBRE EL TERRENO (EN ROJO).
PARA UN CONTROL CORRECTO DE LA MARCHA DEL TRABAJO DE CAMPO EL CONSULTOR DEBERA ENVIAR ENTRE LOS DIAS 1 al 7 y 15 al 22 DE CADA MES ESTAS HOJAS AL INSTITUTO GEOLOGICO Y MINERO DE ESPAÑA, DIVISION DE GEOLOGIA. C/ RIOS ROSAS, 23 – MADRID - 3.

Recibido I.G.M.E. el 5-10-75 Enviado el .....


El Supervisor

El Consultor

NUMERO DE LA HOJA 3841 -II

CUADRICULA

44	41	14	11
43	42	13	12
34	31	24	21
33	32	23	22

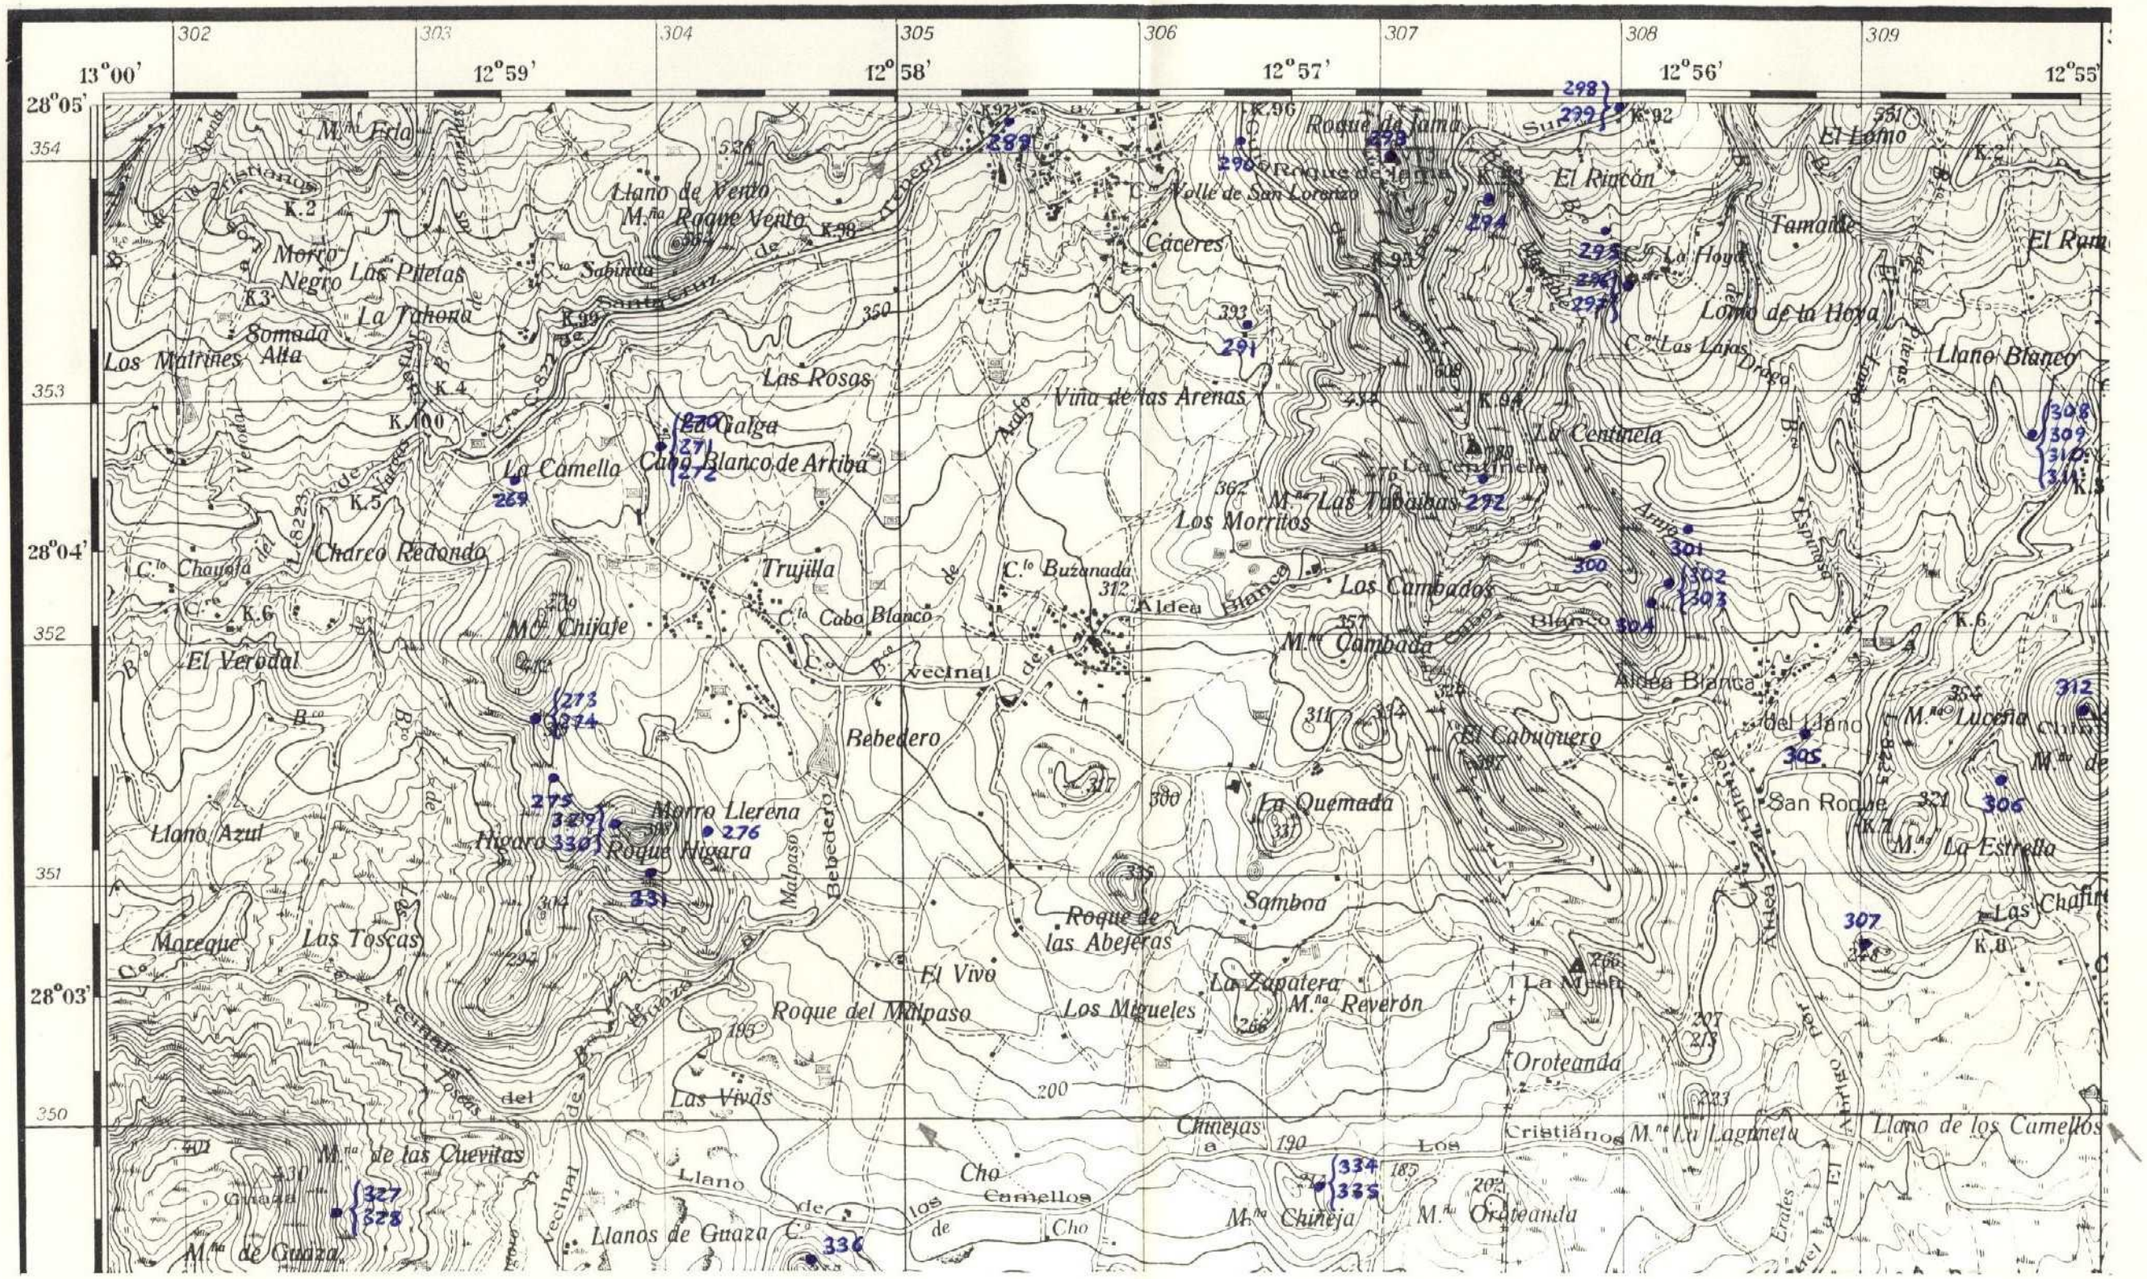

x= 305.000 Lx= 100
y= 350.000 Ly= 80

294

MINISTERIO DE INDUSTRIA
DIRECCION GENERAL DE MINAS
INSTITUTO GEOLOGICO Y MINERO DE ESPAÑA

PLAN NACIONAL DE LA MINERIA. MAPA GEOLOGICO NACIONAL A ESCALA 1:50.000
MAGNA

FICHA DE CONTROL DEL TRABAJO DE CAMPO MCC1

DATOS A RELLENAR POR EL IGME			DATOS A RELLENAR POR EL CONSUL.		DATOS A RELLENAR POR EL IGME			
Nº de la hoja 1:50.000	CUADRICULA NUMERO	Nº del documento	CONSULTOR	ESPECIAL QUE REALIZA LA ESTACION	Recibido	Ref. Control	Perforado	Verificado
384121			ADHP			0294		

11

DATOS A RELLENAR POR EL CONSULTOR

NUMERO DE LA ESTACION	Fotografia	MUESTRAS: Petro.t.y.M.	Macrop.	Micropol.	Sedimen.	Rayos X	Espectro masas	C 14	Analisis quimico	Termico diferen.	Microsc.	Otros analisis
313		1										
314		1										
315		1										
316		1										
317		1										
318		1										
319		1										
320		1										
321		1										
332		1										
333		1										

DATOS A RELLENAR POR EL CONSULTOR

NUMERO DE LA ESTACION	Fotografia	MUESTRAS: Petro.t.y.M.	Macrop.	Micropol.	Sedimen.	Rayos X	Espectro masas	C 14	Analisis quimico	Termico diferen.	Microsc.	Otros analisis

DATOS A RELLENAR POR EL CONSULTOR

NUMERO DE LA ESTACION	Fotografia	MUESTRAS: Petro.t.y.M.	Macrop.	Micropol.	Sedimen.	Rayos X	Espectro masas	C 14	Analisis quimico	Termico diferen.	Microsc.	Otros analisis

EL CONSULTOR: DEBERA MARCAR SOBRE EL MAPA: LAS ESTACIONES CON SU NUMERO DE REFERENCIA (EN AZUL) Y LOS CORTES REALIZADOS SOBRE EL TERRENO (EN ROJO).
PARA UN CONTROL CORRECTO DE LA MARCHA DEL TRABAJO DE CAMPO EL CONSULTOR DEBERA ENVIAR ENTRE LOS DIAS 1 al 7 y 15 al 22 DE CADA MES ESTAS HOJAS AL INSTITUTO GEOLOGICO Y MINERO DE ESPAÑA, DIVISION DE GEOLOGIA C/ RIOS ROSAS, 23 MADRID - 3.

Recibido I.G.M.E. el 5-X-75 Enviado el .....

El Supervisor


Y. Marín

El Consultor

NUMERO DE LA HOJA 3841 - II

CUADRICULA

44	41	14	11
43	42	13	12
34	31	24	21
33	32	23	22

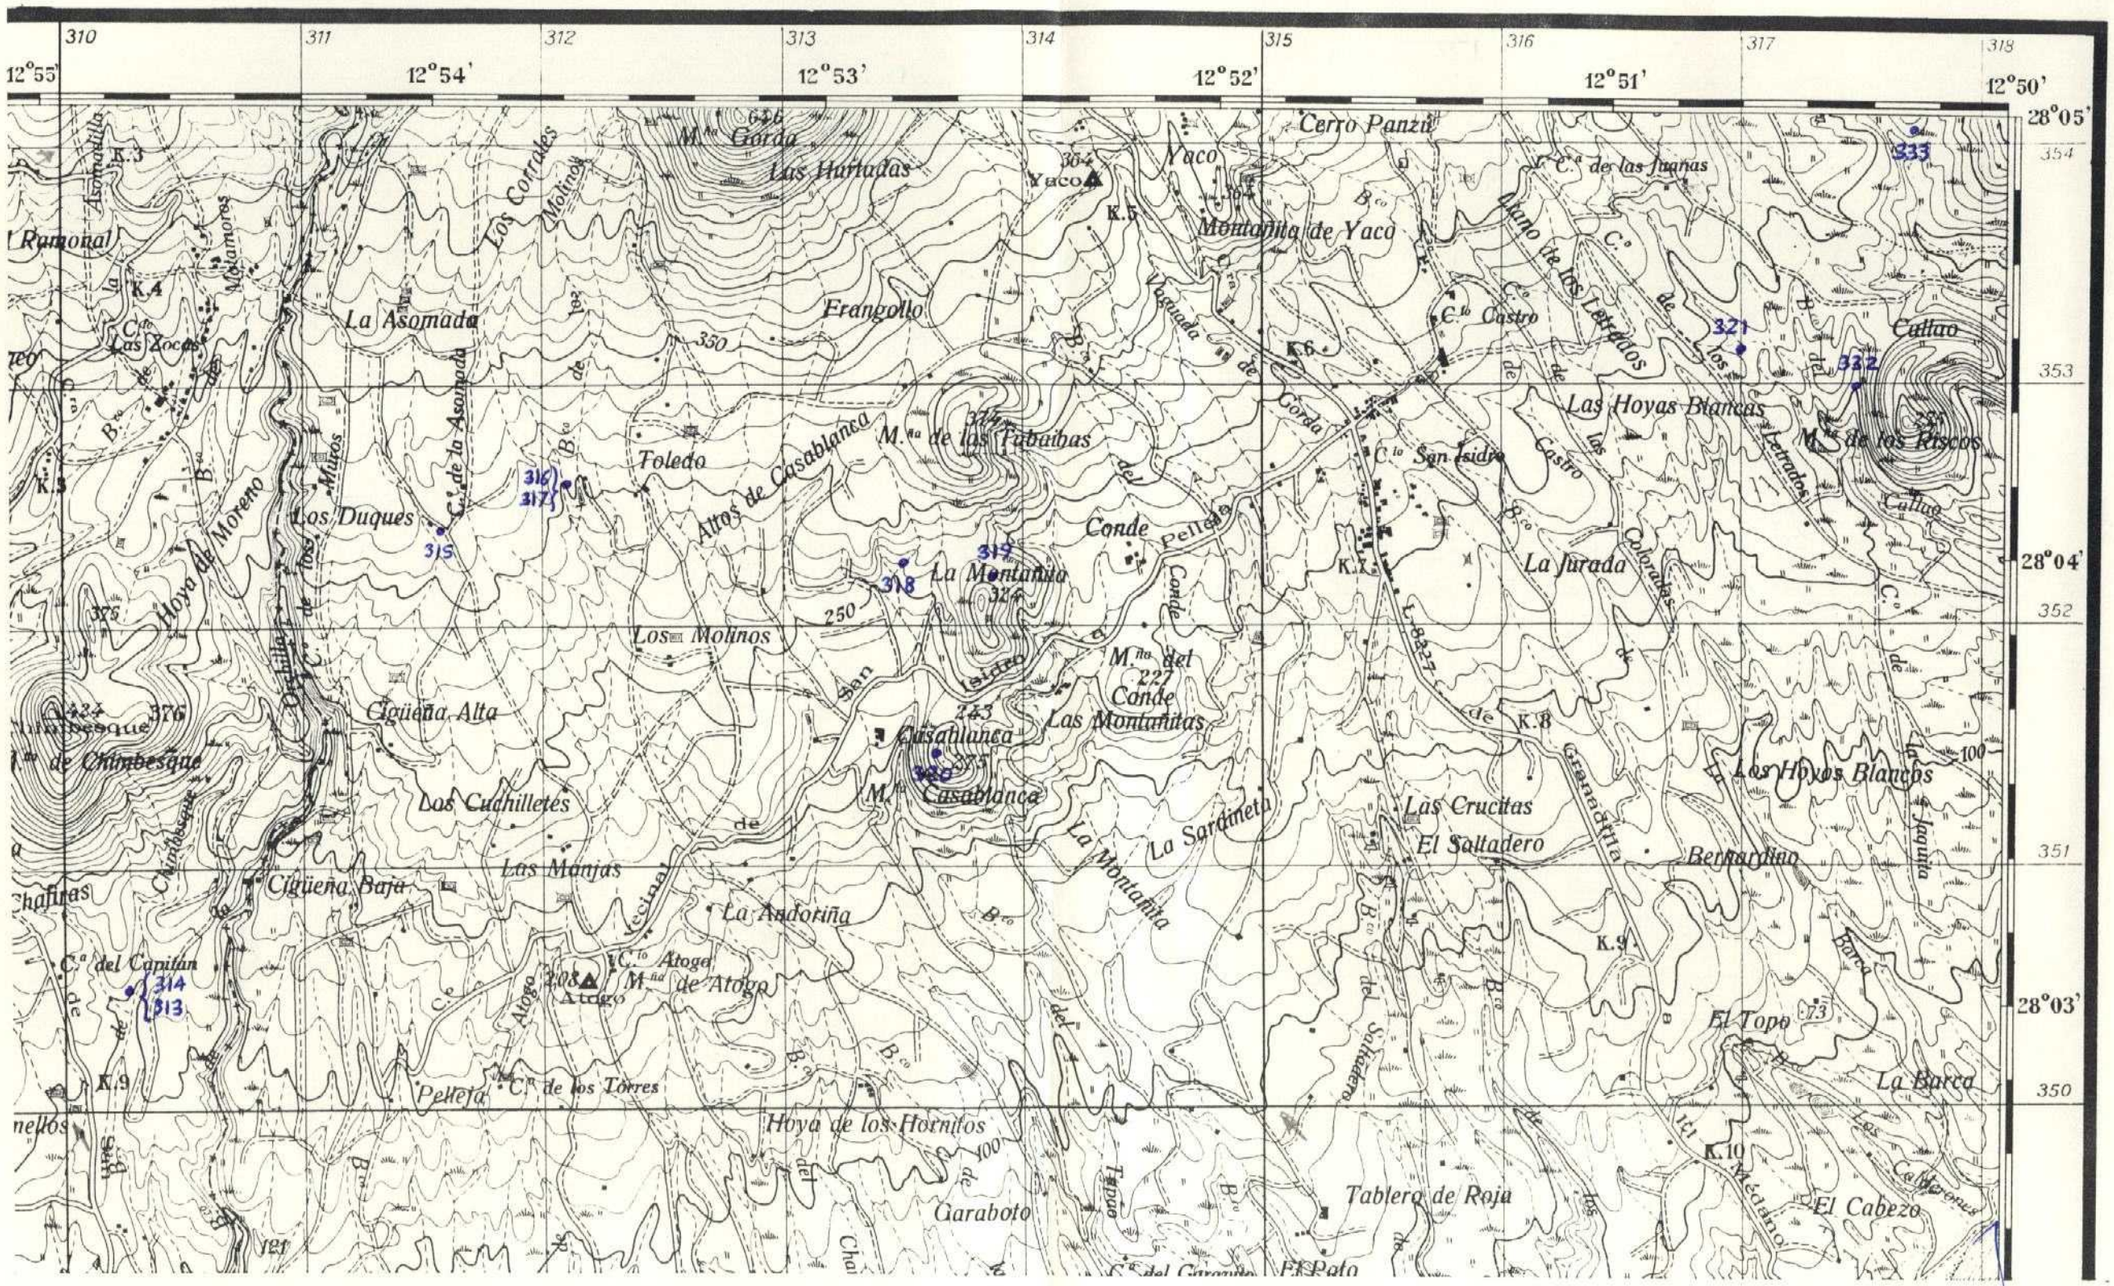
310
311
312
313
314
315
316
317
318
12°55'
12°54'
12°53'
12°52'
12°51'
12°50'
28°05'
28°04'
28°03'
354
353
352
351
350
Cerro Panzu
Yaco
Montañita de Yaco
Las Hurtadas
M.ña Gorda
Frangollo
La Asomada
Ramonal
Molinos
Los Toscos
Los Duques
Toledo
Altos de Casablanca
M.ña de las Tabaibas
Conde
Pelleta
La Montañita
Los Molinos
Las Montañitas
Casablanca
M.ña Casablanca
Cigüeña Alta
Cigüeña Baja
Los Cuchilletes
Las Manjas
La Andorina
Atogo
M.ña de Atogo
Pelleta
Hoya de los Hornitos
Garaboto
Hoya de Moreno
Chimbesque
M.ña de Chimbesque
Las Hoyas Blancas
M.ña de los Riscos
Callao
La Jurada
Las Crucitas
El Saltadero
Los Hoyos Blancos
Bernardina
El Topo
La Barca
Tablero de Roja
El Cabezo
El Pato
C.º de las Juanas
C.º Castro
C.º de los Letrados
C.º de la Asomada
C.º del Capitan
C.º de los Torres
C.º San Isidro

295

MINISTERIO DE INDUSTRIA
DIRECCION GENERAL DE MINAS
INSTITUTO GEOLOGICO Y MINERO DE ESPAÑA

PLAN NACIONAL DE LA MINERIA. MAPA GEOLOGICO NACIONAL A ESCALA 1:50.000
MAGNA

FICHA DE CONTROL DEL TRABAJO DE CAMPO MCC1

DATOS A RELLENAR POR EL IGME			
Nº de la hoja 1:50.000	CUADRICULA NUMERO		Nº del documento
38	41	23	

DATOS A RELLENAR POR EL CONSULTOR			
CONSULTOR	ESPECIALIDAD QUE REALIZA LA ESTACION		
A	D	H	P

DATOS A RELLENAR POR EL IGME			
Recibido	Ref. Control	Perforado	Verificado
	0295		

DATOS A RELLENAR POR EL CONSULTOR

NUMERO DE LA ESTACION	Fotografia	MUESTRAS											
		Petro. y M.	Macrop.	Micropal.	Sedimen.	Rayos X	Espectro masas	C 14	Analisis quimico	Termico diferen.	Microsc.	Otros analisis
277	1											
278	1											
279	1											
280	1											
281	1											
282	1											
283	1											
284	1											
285	1											
286	1											
287	1											
288	1											
322	1											
323	1											
324	1											
325	1											
326	1											
337	1											
338	1											

NUMERO DE LA ESTACION	Fotografia	MUESTRAS											
		Petro. y M.	Macrop.	Micropal.	Sedimen.	Rayos X	Espectro masas	C 14	Analisis quimico	Termico diferen.	Microsc.	Otros analisis
339	1											
340	1											
341	1											
342	1											
343	1											
344	1											
345	1											
346	1											

DATOS A RELLENAR POR EL CONSULTOR

NUMERO DE LA ESTACION	Fotografia	MUESTRAS											
		Petro. y M.	Macrop.	Micropal.	Sedimen.	Rayos X	Espectro masas	C 14	Analisis quimico	Termico diferen.	Microsc.	Otros analisis

DATOS A RELLENAR POR EL CONSULTOR

NUMERO DE LA ESTACION	Fotografia	MUESTRAS											
		Petro. y M.	Macrop.	Micropal.	Sedimen.	Rayos X	Espectro masas	C 14	Analisis quimico	Termico diferen.	Microsc.	Otros analisis

EL CONSULTOR – DEBERA MARCAR SOBRE EL MAPA: LAS ESTACIONES CON SU NUMERO DE REFERENCIA (EN AZUL) Y LOS CORTES REALIZADOS SOBRE EL TERRENO (EN ROJO).
PARA UN CONTROL CORRECTO DE LA MARCHA DEL TRABAJO DE CAMPO EL CONSULTOR DEBERA ENVIAR ENTRE LOS DIAS 1 al 7 y 15 al 22 DE CADA MES ESTAS HOJAS AL INSTITUTO GEOLOGICO Y MINERO DE ESPAÑA, DIVISION DE GEOLOGIA C/ RIOS ROSAS, 23 – MADRID - 3.

Recibido I.G.M.E. el ..5-X-75..... Enviado el .....


El Supervisor

El Consultor

NUMERO DE LA HOJA 3841 - II

CUADRICULA

44	41	14	11
43	42	13	12
34	31	24	21
33	32	23	22

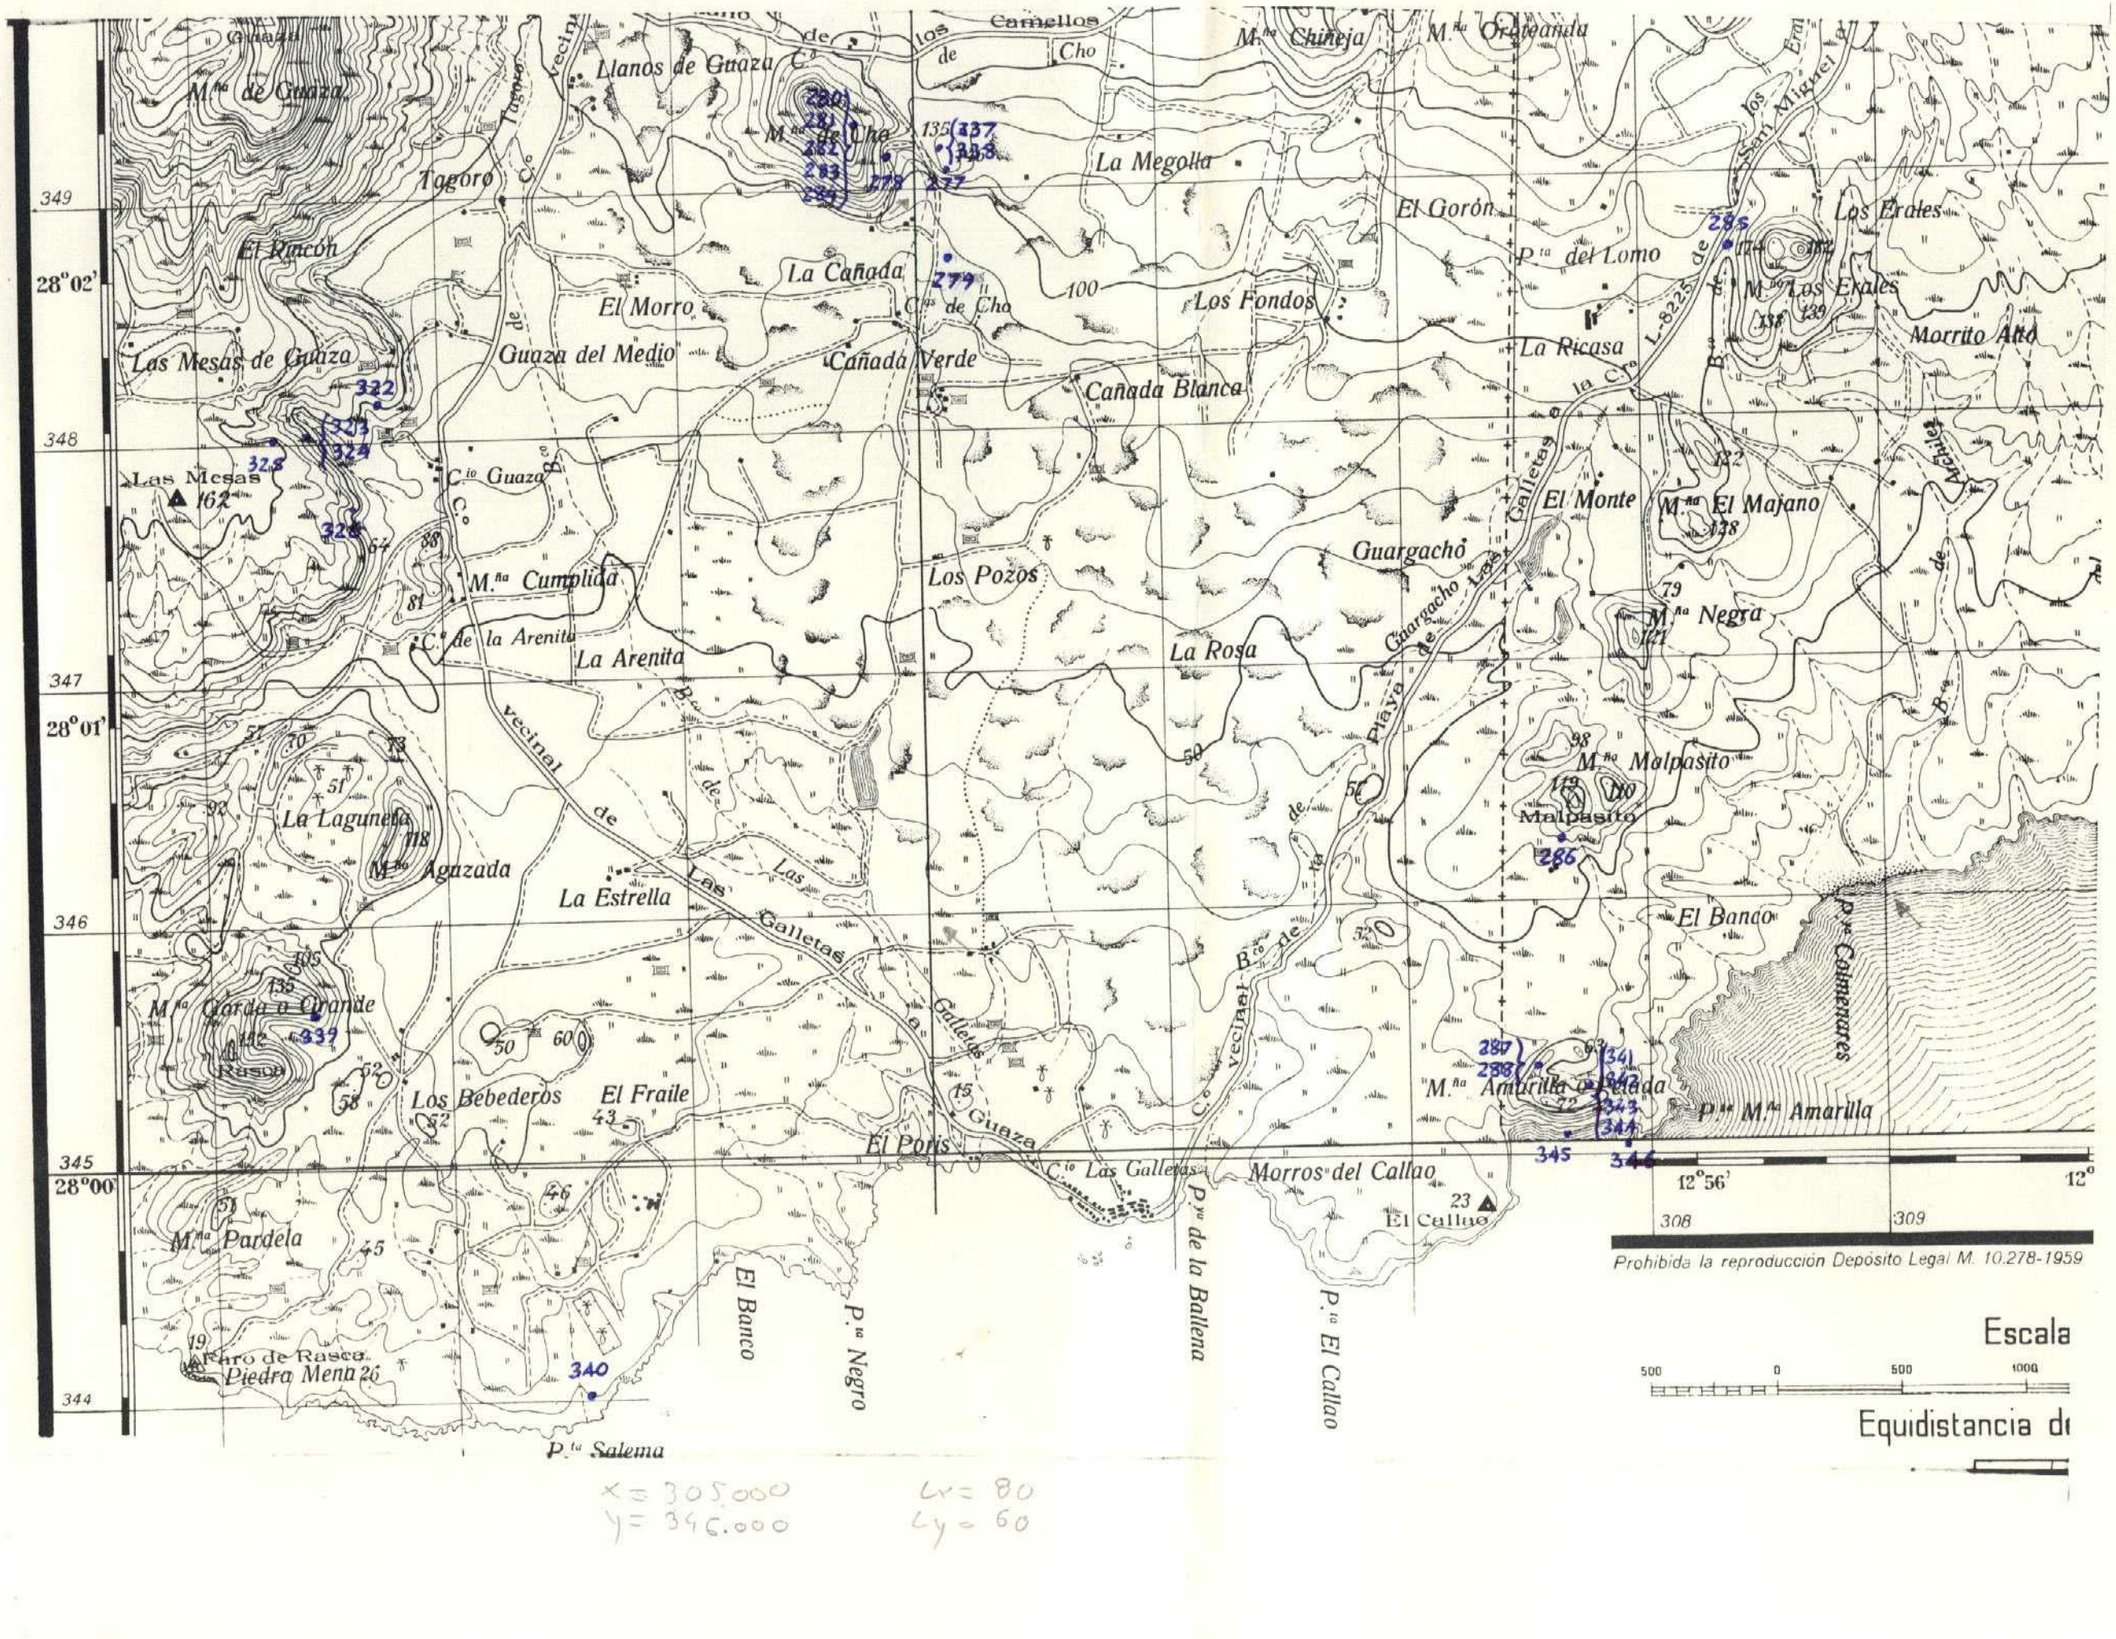

x = 305000 Lx = 80
y = 346.000 Ly = 60

296

MINISTERIO DE INDUSTRIA
DIRECCION GENERAL DE MINAS
INSTITUTO GEOLOGICO Y MINERO DE ESPAÑA

PLAN NACIONAL DE LA MINERIA. MAPA GEOLOGICO NACIONAL A ESCALA 1:50.000
MAGNA

FICHA DE CONTROL DEL TRABAJO DE CAMPO MCC1

DATOS A RELLENAR POR EL IGME			DATOS A RELLE POR EL CONSUL		DATOS A RELLENAR POR EL IGME			
Nº de la hoja 1:50.000	CUADRICU LA NUMERO	Nº del documento	CONSULT	ESPECIAL QUE REALI LA ESTUC	Recibido	Ref. Control	Perforado	Verificado
38123			AD	AD		0296		

DATOS A RELLENAR POR EL CONSULTOR

NUMERO DE LA ESTACION	Fotografia	MUESTRAS: Petro L y M.	Macrop.	Micropal.	Sedimen.	Rayos X	Espectro. masas	C 14	Analisis quimico	Termico diferen.	Microsc	Otros analisis
793	1											
794	1											
795	1											
796	1											
797	1											

DATOS A RELLENAR POR EL CONSULTOR

NUMERO DE LA ESTACION	Fotografia	MUESTRAS: Petro L y M.	Macrop.	Micropal.	Sedimen.	Rayos X	Espectro masas	C 14	Analisis quimico	Termico diferen.	Microsc	Otros analisis

EL CONSULTOR.– DEBERA MARCAR SOBRE EL MAPA, LAS ESTACIONES CON SU NUMERO DE REFERENCIA (EN AZUL) Y LOS CORTES REALIZADOS SOBRE EL TERRENO (EN ROJO).
PARA UN CONTROL CORRECTO DE LA MARCHA DEL TRABAJO DE CAMPO EL CONSULTOR DEBERA ENVIAR ENTRE LOS DIAS 1 al 7 y 15 al 22 DE CADA MES ESTAS HOJAS AL INSTITUTO GEOLOGICO Y MINERO DE ESPAÑA, DIVISION DE GEOLOGIA. C/ RIOS ROSAS, 23 – MADRID - 3

Recibido I.G.M.E. el 5-X-75 Enviado el .....

El Supervisor

El Consultor

NUMERO DE LA HOJA 3841 -II

CUADRICULA

44	41	14	11
43	42	13	12
34	31	24	21
33	32	23	22

793 794 795 796 797

Llanos de Guaza

M.ña de Guaza

M.ña de Cho

Tagoro

El Rincón

La Cañada

El Morro

Guaza del Medio

Cañada Verde

Cañada Blanca

La Megolla

Los Fondos

M.ña Chineja

M.ña Orteanda

El Gorón

P.ta del Lomo

La Ricasa

Los Erales

M.ña Los Erales

Morrito Alto

Las Mesas de Guaza

Las Mesas ▲ 162

M.ña Cumplida

La Arenita

Los Pozos

La Rosa

Guargacho

El Monte

M.ña El Majano

M.ña Negra

La Laguneta

M.ña Agazada

La Estrella

M.ña Malpasito

Malpasito

El Banco

M.ña Garda o Grande

Rasca

Los Bebederos

El Fraile

M.ña Amarilla o Pelada

P.te M.ña Amarilla

El Porís

Morros del Callao

El Callao

M.ña Pardela

Faro de Rasca

Piedra Mena

P.ta Salema

P.te Negro

P.te de la Ballena

P.ta El Callao

P.te Colmenares

Camellos

Cho

Las Galletas

Guargacho

Playa de

vecinal de

C.o de

C.o

C.to Guaza

L-8225 de

Bco de

Bco

28°02'

28°01'

28°00'

349

348

347

346

345

344

12°56'

12°

308

309

Prohibida la reproducción Depósito Legal M. 10.278-1959

Escala

500 0 500 1000

Equidistancia de

x = 304 000
y = 346.000

Lx = 100
Ly = 60

297

MINISTERIO DE INDUSTRIA
DIRECCION GENERAL DE MINAS
INSTITUTO GEOLOGICO Y MINERO DE ESPAÑA

PLAN NACIONAL DE LA MINERIA. MAPA GEOLOGICO NACIONAL A ESCALA 1:50.000
MAGNA

FICHA DE CONTROL DEL TRABAJO DE CAMPO MCC1

DATOS A RELLENAR POR EL IGME			
Nº de la hoja 1:50.000	CUADRICULA NUMERO	Nº del documento	
3841	21		

DATOS A RELLE. POR EL CONSUL.		
CONSULT.	ESPECIAL QUE REALIZO LA ESTACION	
A	D	J	F

DATOS A RELLENAR POR EL IGME			
Recibido	Ref. Control	Perforado	Verificado
	297		

DATOS A RELLENAR POR EL CONSULTOR

NUMERO DE LA ESTACION	Fotografia	MUESTRAS: Petro l y M	Macrop.	Micropol.	Sedimen.	Rayos X	Espectro masas	C 14	Analisis quimico	Termico diferen.	Microso	Otros analisis
935	1											
936	1											

DATOS A RELLENAR POR EL CONSULTOR

NUMERO DE LA ESTACION	Fotografia	MUESTRAS: Petro l y M	Macrop.	Micropol.	Sedimen.	Rayos X	Espectro masas	C 14	Analisis quimico	Termico diferen.	Microso	Otros analisis

EL CONSULTOR... DEBERA MARCAR SOBRE EL MAPA: LAS ESTACIONES CON SU NUMERO DE REFERENCIA (EN AZUL) Y LOS CORTES REALIZADOS SOBRE EL TERRENO (EN ROJO).
PARA UN CONTROL CORRECTO DE LA MARCHA DEL TRABAJO DE CAMPO EL CONSULTOR DEBERA ENVIAR ENTRE LOS DIAS 1 al 7 y 15 al 22 DE CADA MES ESTAS HOJAS AL INSTITUTO GEOLOGICO Y MINERO DE ESPAÑA, DIVISION DE GEOLOGIA C/ RIOS ROSAS, 23 - MADRID - 3.

Recibido I.G.M.E. el 5-X-75 ..... Enviado el .....


El Supervisor

El Consultor

NUMERO DE LA HOJA 3841 - II

CUADRICULA

44	41	14	11
43	42	13	12
34	31	24	21
33	32	23	22

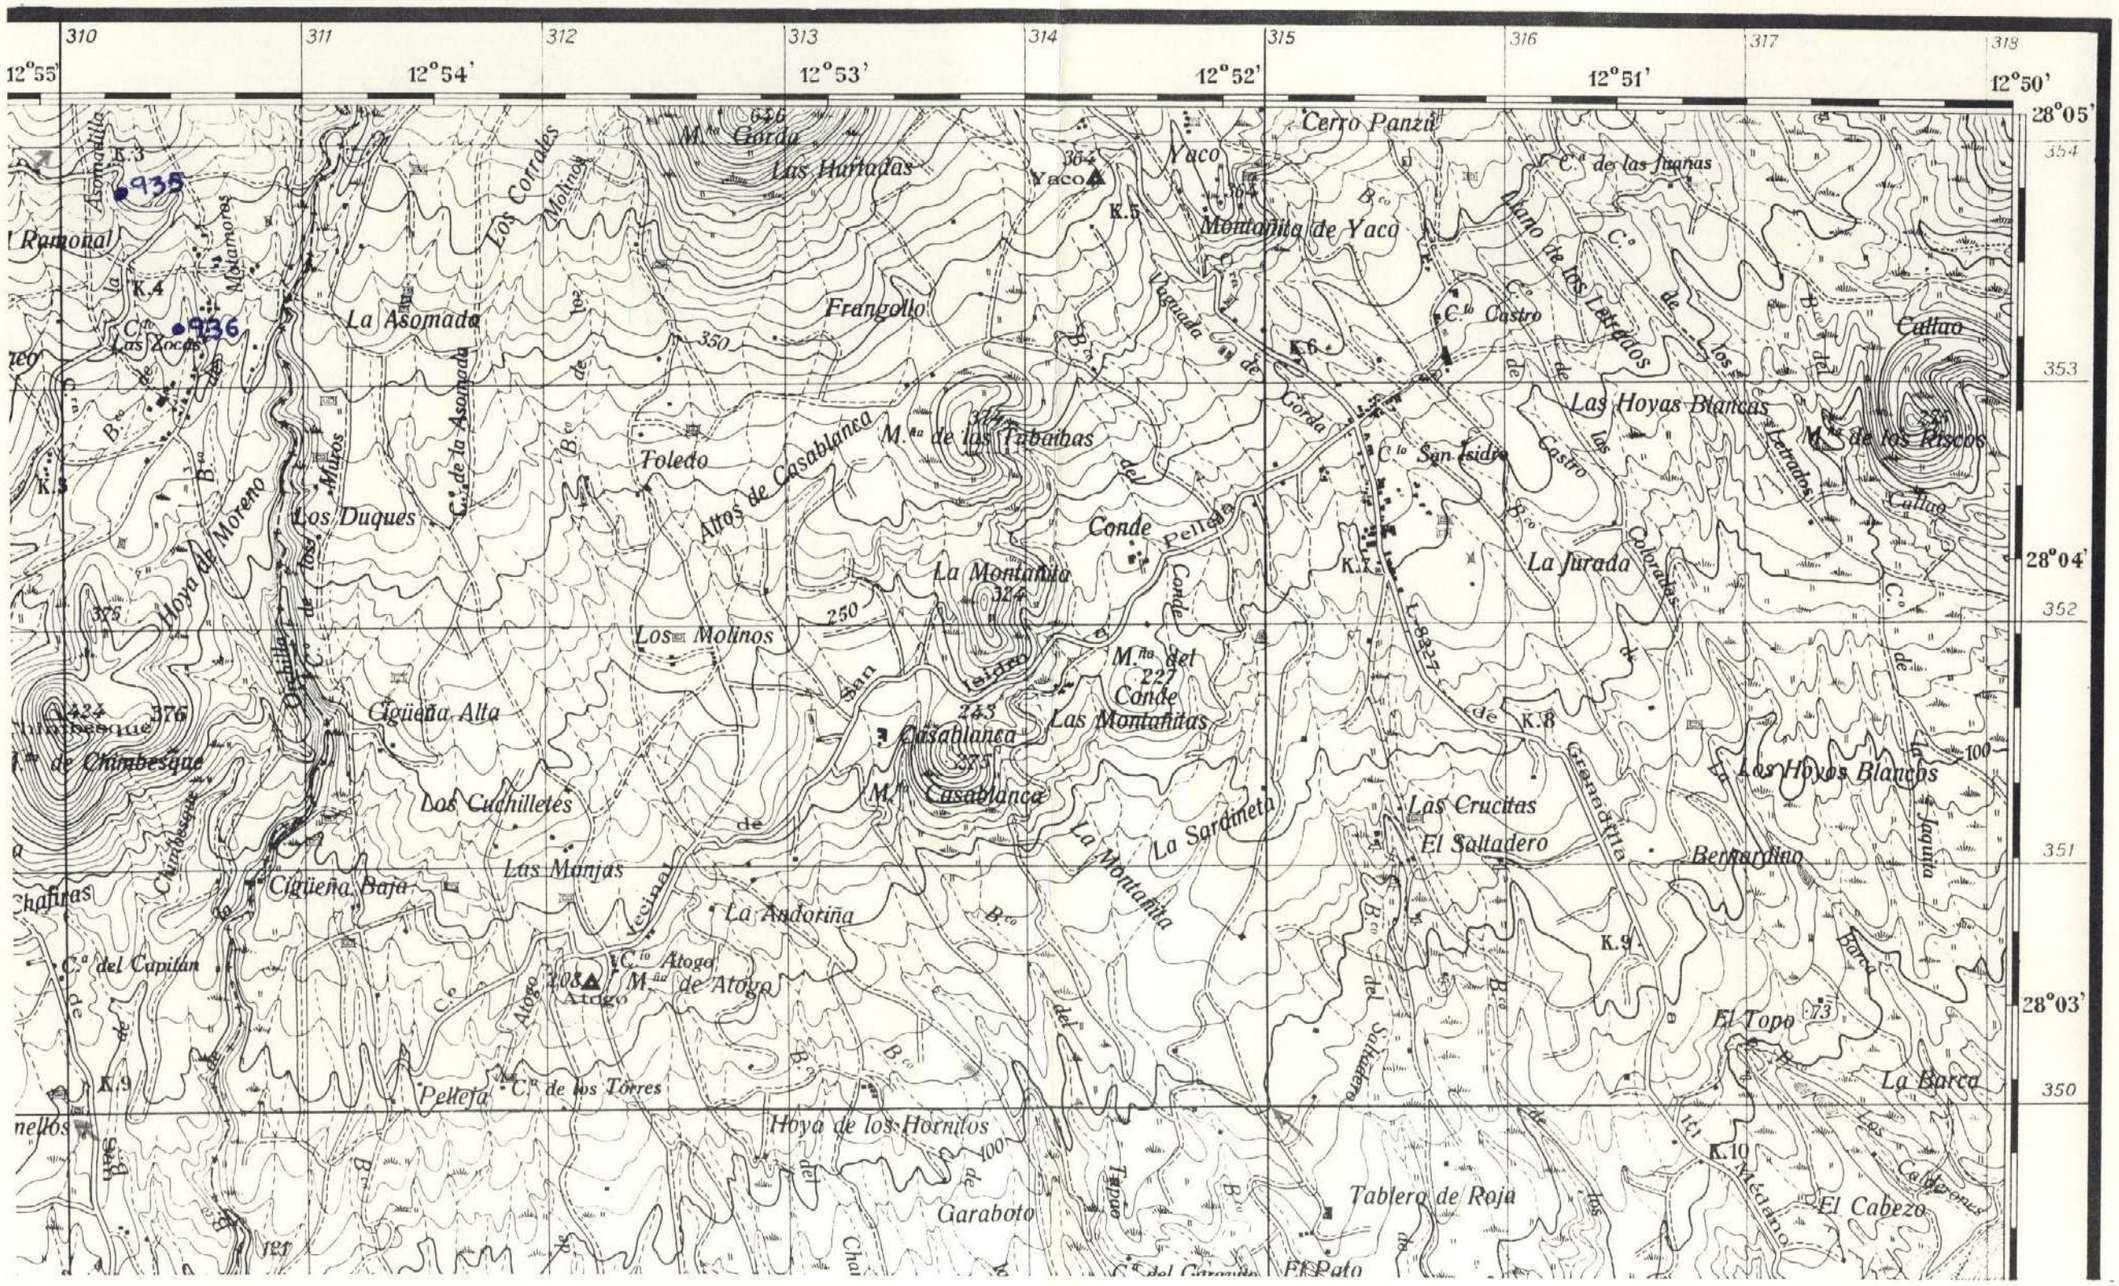

x = 310.000 Δx = 100
y = 350 000 Δy = 80

298

MINISTERIO DE INDUSTRIA
DIRECCION GENERAL DE MINAS
INSTITUTO GEOLOGICO Y MINERO DE ESPAÑA

PLAN NACIONAL DE LA MINERIA. MAPA GEOLOGICO NACIONAL A ESCALA 1:50.000
MAGNA

FICHA DE CONTROL DEL TRABAJO DE CAMPO MCC1

DATOS A RELLENAR POR EL IGME			
Nº de la hoja 1:50.000	CUADRICULA	NUMERO	Nº del documento
3841	2	3	

DATOS A RELLENAR POR EL CONSULTOR		
CONSULTOR	ESPECIAL QUE REALIZA EL ESTUDIO	
A	D	J F

DATOS A RELLENAR POR EL IGME			
Recibido	Ref. Control	Perforado	Verificado
	298		

DATOS A RELLENAR POR EL CONSULTOR

NUMERO DE LA ESTACION	Fotografia	MUESTRAS: Petro. y M.	Macrop.	Micropal.	Sedimen.	Rayos X	Espectro masas	C 14	Analisis quimico	Termico diferen.	Microso	Otros analisis
913		1										
914		1										
915		1										
916		1							1			
917		1										
918		1										
919		1							1			

DATOS A RELLENAR POR EL CONSULTOR

NUMERO DE LA ESTACION	Fotografia	MUESTRAS: Petro. y M.	Macrop.	Micropal.	Sedimen.	Rayos X	Espectro masas	C 14	Analisis quimico	Termico diferen.	Microso	Otros analisis

DATOS A RELLENAR POR EL CONSULTOR

NUMERO DE LA ESTACION	Fotografia	MUESTRAS: Petro. y M.	Macrop.	Micropal.	Sedimen.	Rayos X	Espectro masas	C 14	Analisis quimico	Termico diferen.	Microso	Otros analisis

EL CONSULTOR.– DEBERA MARCAR SOBRE EL MAPA, LAS ESTACIONES CON SU NUMERO DE REFERENCIA (EN AZUL) Y LOS CORTES REALIZADOS SOBRE EL TERRENO (EN ROJO).
PARA UN CONTROL CORRECTO DE LA MARCHA DEL TRABAJO DE CAMPO EL CONSULTOR DEBERA ENVIAR ENTRE LOS DIAS 1 al 7 y 15 al 22 DE CADA MES ESTAS HOJAS AL INSTITUTO GEOLOGICO Y MINERO DE ESPAÑA, DIVISION DE GEOLOGIA. C/ RIOS ROSAS, 23 – MADRID - 3

Recibido I.G.M.E. el 5-X-75 ..... Enviado el .....


El Supervisor

El Consultor

NUMERO DE LA HOJA 3841 - II

CUADRICULA

44	41	14	11
43	42	13	12
34	31	24	21
33	32	23	22

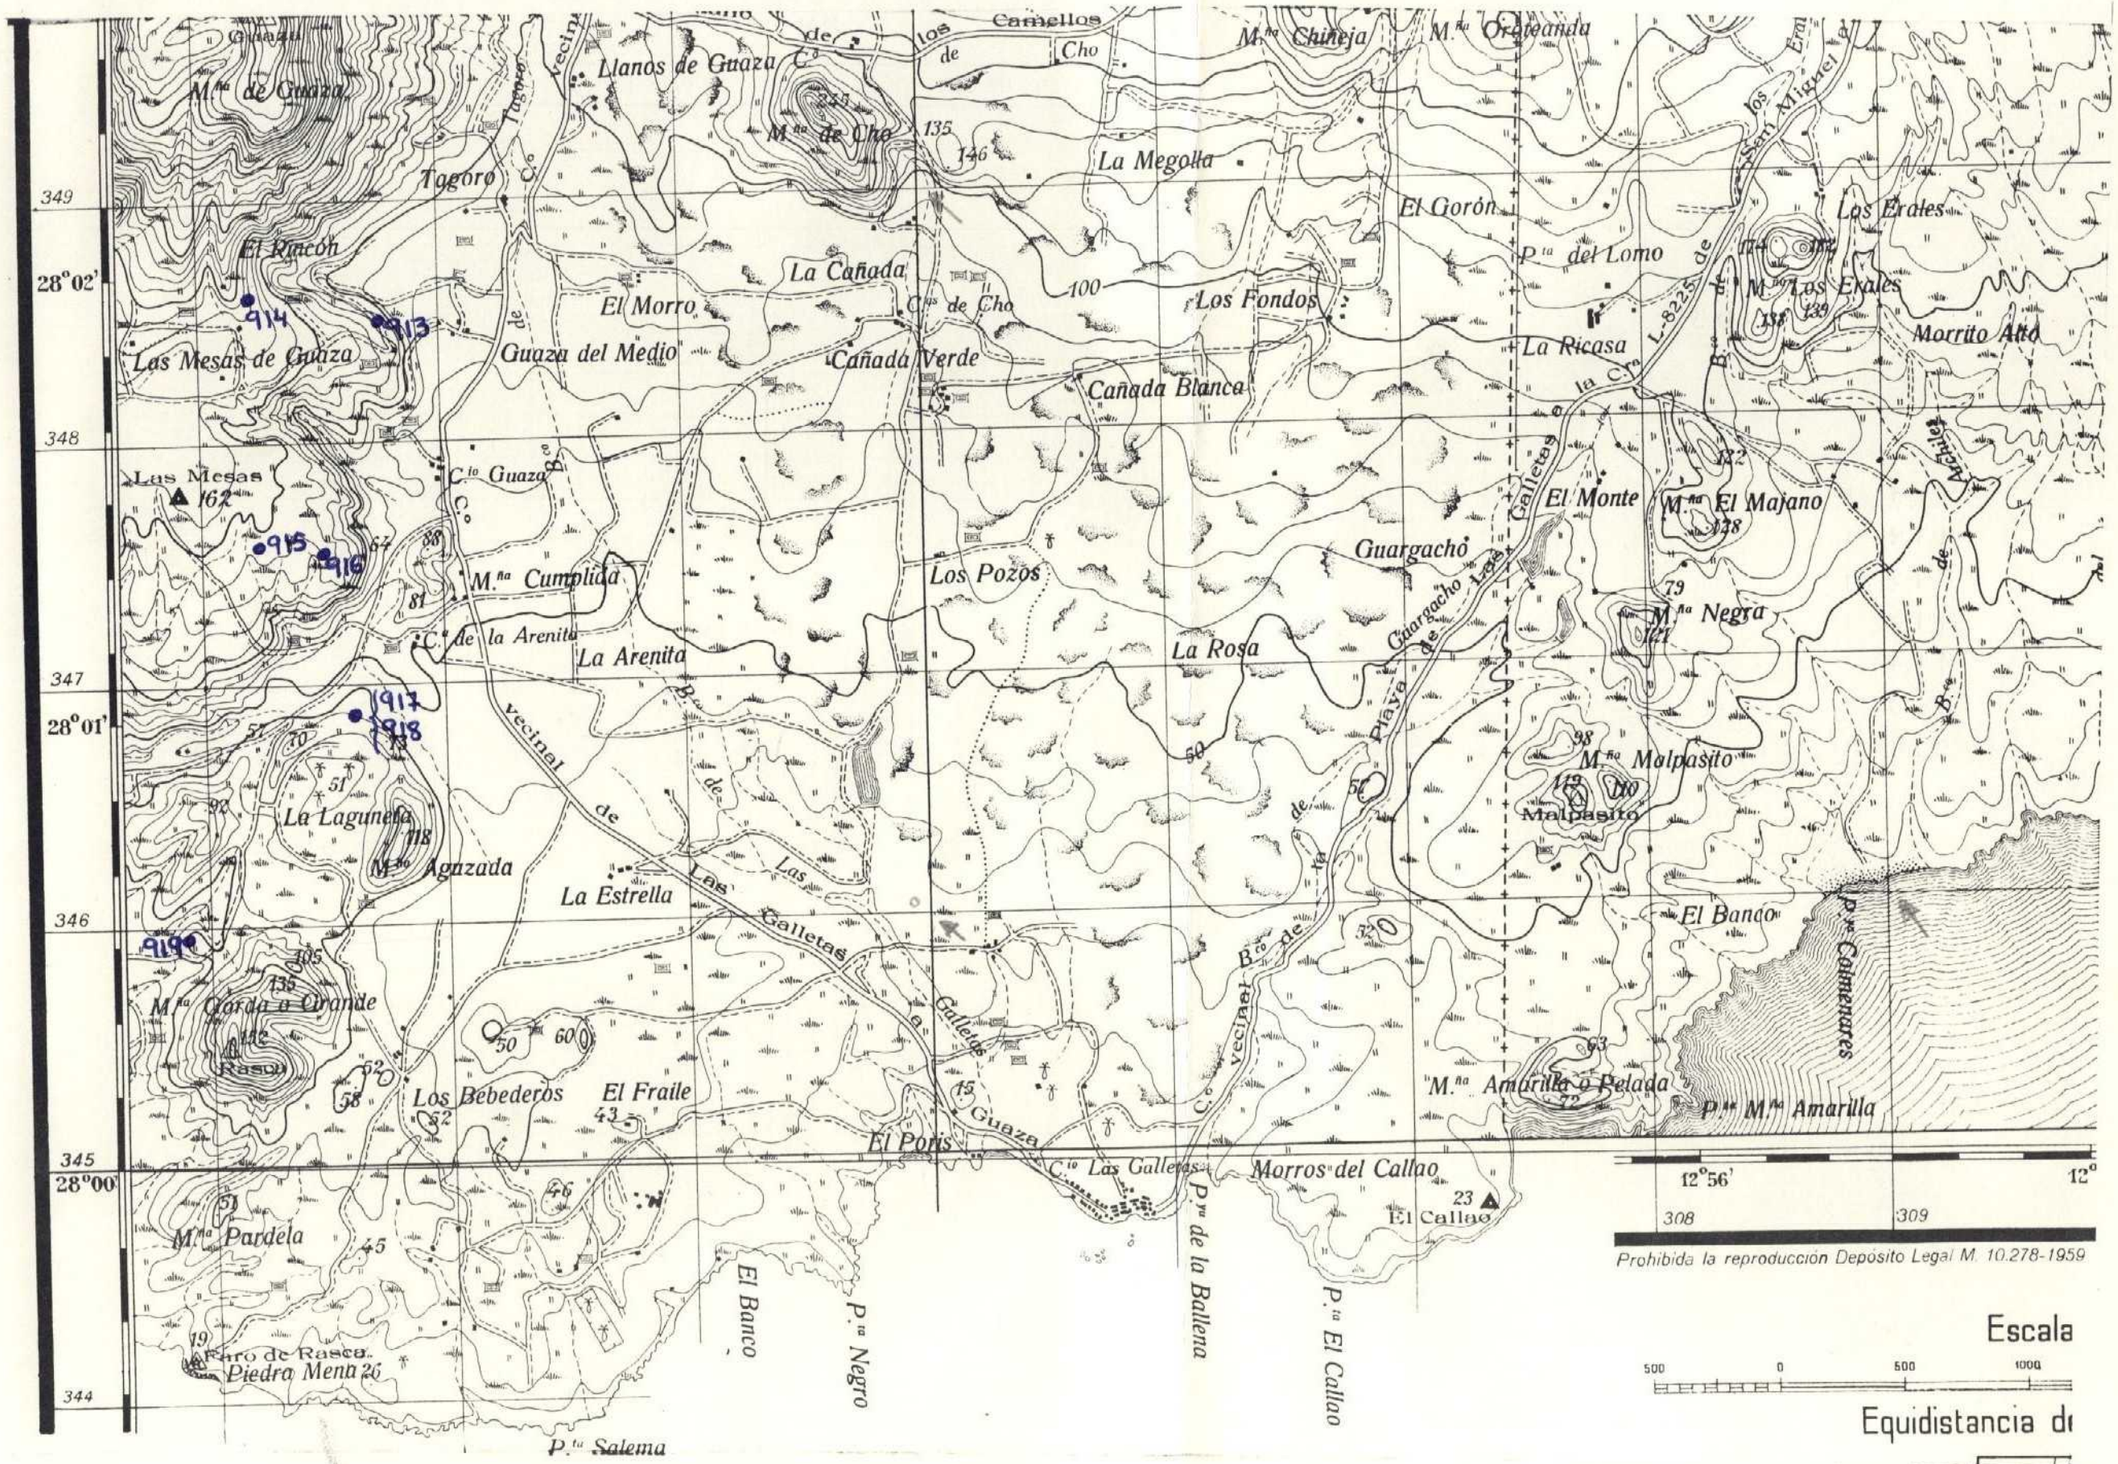

Prohibida la reproducción Depósito Legal M. 10.278-1959

Escala

500 0 500 1000

Equidistancia de

x = 305,000
y = 346,000

Lx = 80
Ly = 60

299

21

MINISTERIO DE INDUSTRIA
DIRECCION GENERAL DE MINAS
INSTITUTO GEOLOGICO Y MINERO DE ESPAÑA

PLAN NACIONAL DE LA MINERIA. MAPA GEOLOGICO NACIONAL A ESCALA 1:50.000
MAGNA

FICHA DE CONTROL DEL TRABAJO DE CAMPO MCC1

DATOS A RELLENAR POR EL IGME			DATOS A RELLENAR POR EL CONSUL.				DATOS A RELLENAR POR EL IGME			
Nº de la hoja 1:50.000	CUADRICU	Nº del documento	CONSULT	ESPECIAL	QUE REAL	LA ESTAC	Recibido	Ref. Control	Perforado	Verificado
384	24		A	D	J	F		299		

DATOS A RELLENAR POR EL CONSULTOR

NUMERO DE LA ESTACION	Fotografia	MUESTRAS: Petro L y M.	Macrop.	Micropal.	Sedimen.	Rayos X	Espectro. masas	C 14	Analisis quimico	Termico diferen.	Microsc.	Otros analisis
901		1										
905		1										
906		1										
907		1										
908		1										
911		1										
912		1										
921		1										
922		1										
923		1										
924		1										
925		1										
926		1										
927		1										
928		1										
929		1										
930		1										
931		1										
932		1										

NUMERO DE LA ESTACION	Fotografia	MUESTRAS: Petro L y M.	Macrop.	Micropal.	Sedimen.	Rayos X	Espectro. masas	C 14	Analisis quimico	Termico diferen.	Microsc.	Otros analisis
933		1										
934		1										

DATOS A RELLENAR POR EL CONSULTOR

NUMERO DE LA ESTACION	Fotografia	MUESTRAS: Petro L y M.	Macrop.	Micropal.	Sedimen.	Rayos X	Espectro. masas	C 14	Analisis quimico	Termico diferen.	Microsc.	Otros analisis

NUMERO DE LA ESTACION	Fotografia	MUESTRAS: Petro L y M.	Macrop.	Micropal.	Sedimen.	Rayos X	Espectro. masas	C 14	Analisis quimico	Termico diferen.	Microsc.	Otros analisis

EL CONSULTOR – DEBERA MARCAR SOBRE EL MAPA, LAS ESTACIONES CON SU NUMERO DE REFERENCIA (EN AZUL) Y LOS CORTES REALIZADOS SOBRE EL TERRENO (EN ROJO).
PARA UN CONTROL CORRECTO DE LA MARCHA DEL TRABAJO DE CAMPO EL CONSULTOR DEBERA ENVIAR ENTRE LOS DIAS 1 al 7 y 15 al 22 DE CADA MES ESTAS HOJAS AL INSTITUTO GEOLOGICO Y MINERO DE ESPAÑA, DIVISION DE GEOLOGIA. C/ RIOS ROSAS, 23 – MADRID - 3.

Recibido I.G.M.E. el 5-X-75 ..... Enviado el .....


El Supervisor — El Consultor

J. Olavej

NUMERO DE LA HOJA 3841 - II

CUADRICULA

44	41	14	11
43	42	13	12
34	31	24	21
33	32	23	22

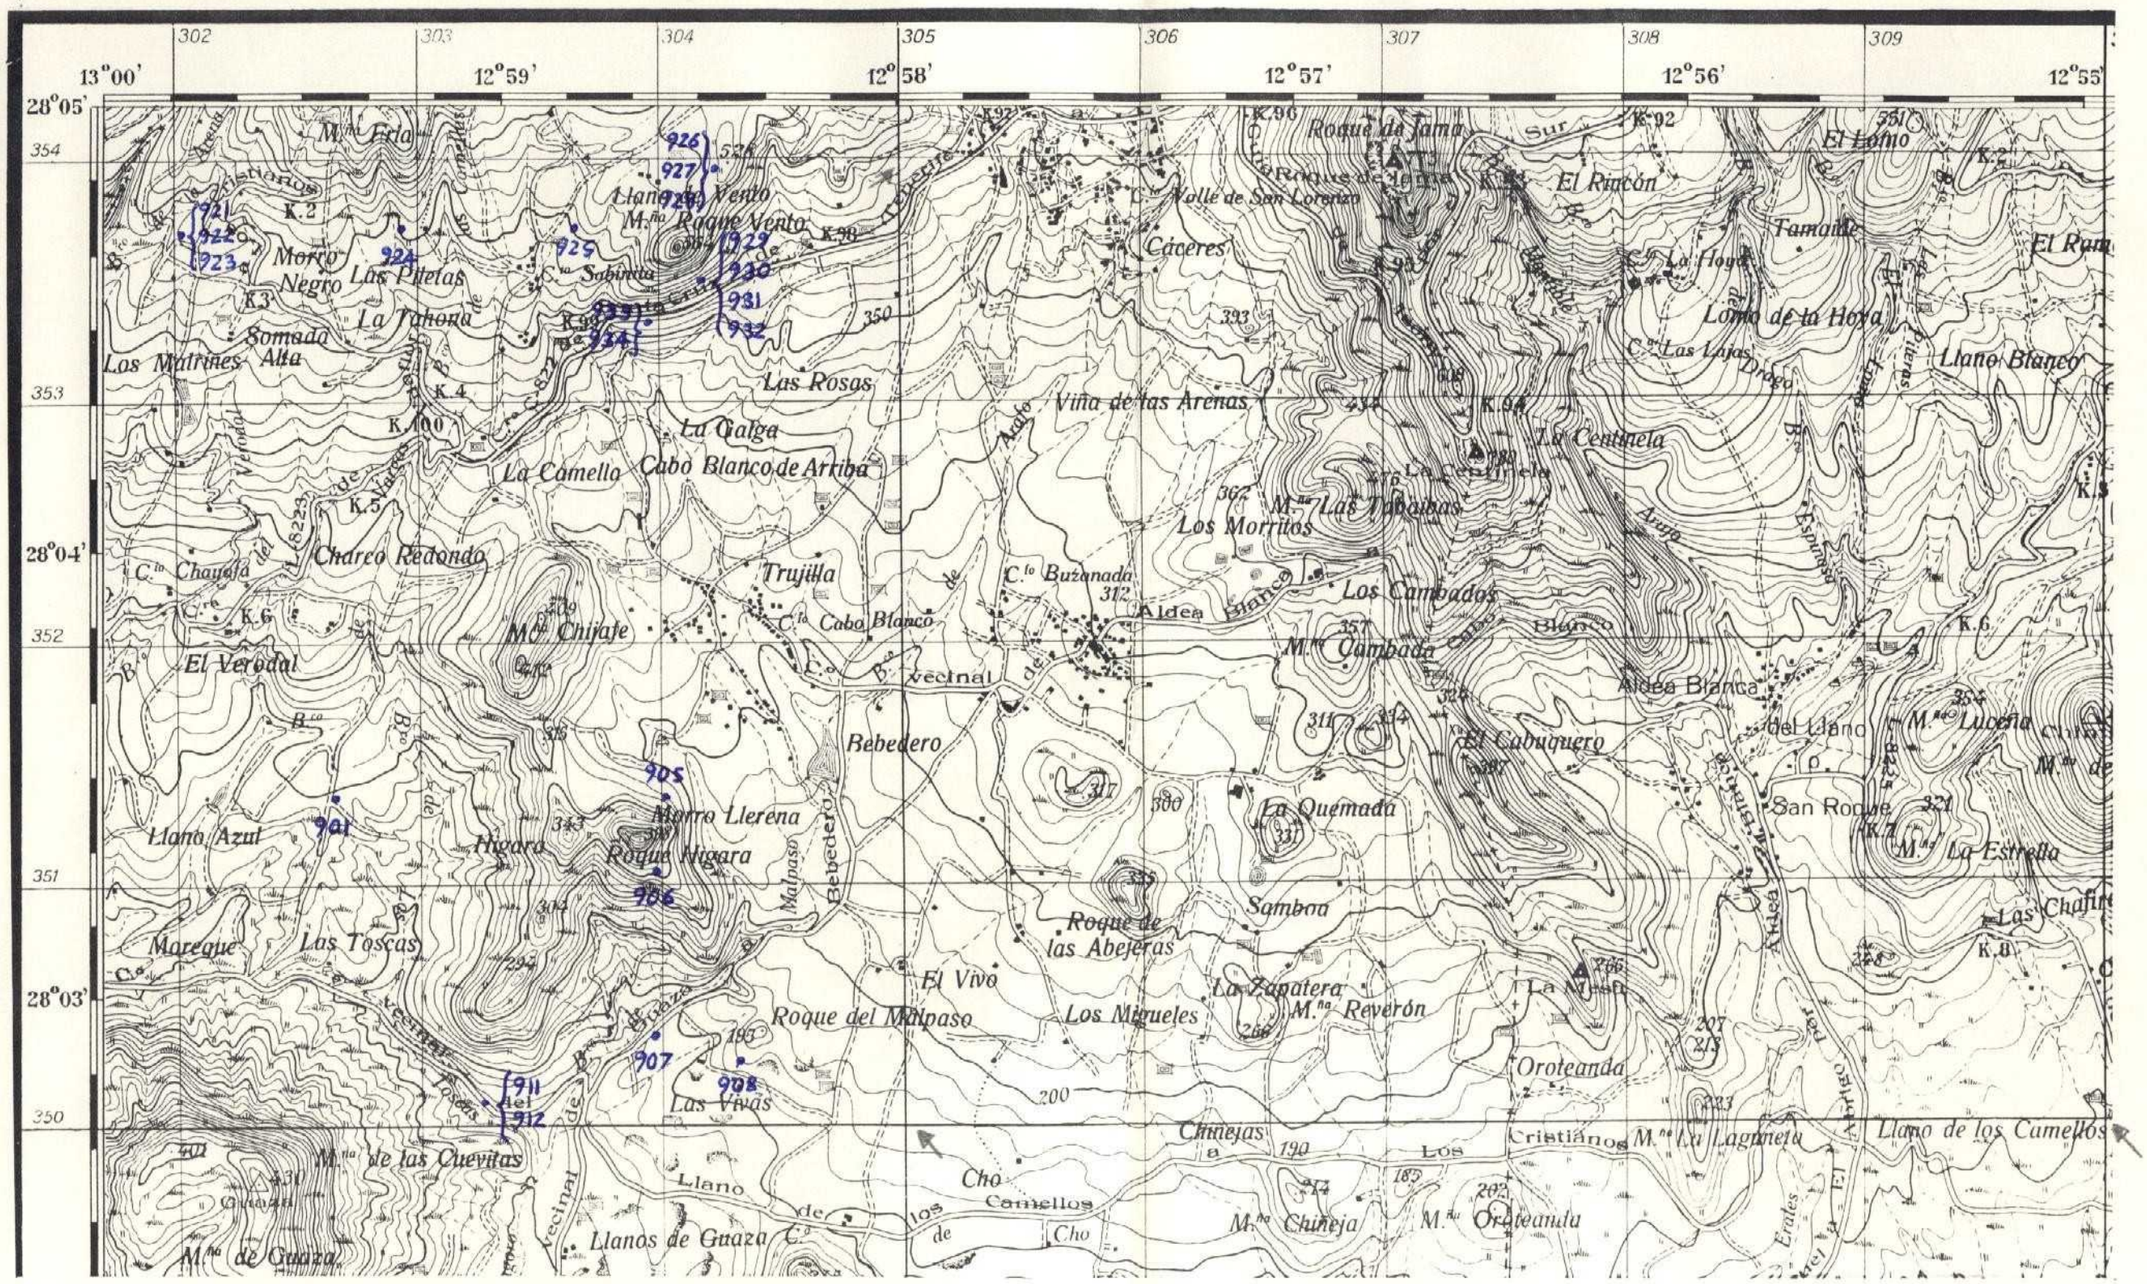
302
303
304
305
306
307
308
309
13°00'
12°59'
12°58'
12°57'
12°56'
12°55'
28°05'
28°04'
28°03'
354
353
352
351
350
M.te Frío
Morro Negro
Las Piletas
La Tahona
Somada Alta
Los Matriñes
Las Rosas
La Galga
La Camella
Cabo Blanco de Arriba
Charco Redondo
Trujilla
M.te Chifafe
El Verodal
Llano Viento
M.te Roque Viento
Sabinita
Cáceres
Valle de San Lorenzo
Roque de Jama
Roque de Tenisa
El Rincón
El Lomo
Tamaide
La Hoya
Lomo de la Hoya
C.to Las Lajas
Llano Blanco
Viña de las Arenas
La Centinela
La Centinelita
M.te Las Tabaibas
Los Morritos
C.to Buzanada
Aldea Blanca
Los Cambados
M.te Cambada
El Cabuquero
Bebedero
Morro Llerena
Roque Nigara
Nigara
Llano Azul
Malpaso
Roque de las Abejeras
Samboa
La Quemada
El Vivo
Roque del Malpaso
Los Migueles
La Zapatera
M.te Reverón
La Mesa
Oroteanda
San Roque
M.te La Estrella
Las Chafiras
Maregue
Las Toscas
Las Vivas
M.te de las Cuevitas
Llanos de Guaza
M.te de Guaza
Chimejas
Los Cristianos
M.te La Lagunera
Llano de los Camellos
M.te Chimeja
M.te Oroteanda
Aldea Blanca
Del Llano
M.te Lucena
Erales
Barranco
Sur
Arena
Malpaso
Bebedero
Cho Camellos
Los
Cristianos
Aldea
Blanco
Cabo
Blanco
Espumas
Arena
Erales
Barranco
Malpaso
Bebedero
Cho

300

MINISTERIO DE INDUSTRIA
DIRECCION GENERAL DE MINAS
INSTITUTO GEOLOGICO Y MINERO DE ESPAÑA

PLAN NACIONAL DE LA MINERIA. MAPA GEOLOGICO NACIONAL A ESCALA 1:50.000
MAGNA

FICHA DE CONTROL DEL TRABAJO DE CAMPO MCC1

29

DATOS A RELLENAR POR EL IGME				DATOS A RELLENAR POR EL CONSUL		DATOS A RELLENAR POR EL IGME			
Nº de la hoja 1:50.000	CUADRICULA	NUMERO	Nº del documento	CONSULT.	ESPECIAL QUE REALIZA LA ESTAC.	Recibido	Ref. Control	Perforado	Verificado
384111				AD	AD		300		

DATOS A RELLENAR POR EL CONSULTOR

NUMERO DE LA ESTACION	Fotografia	MUESTRAS										
		Petro.y M.	Macrop.	Micropal.	Sedimen.	Rayos X	Espectro masas	C 14	Analisis quimico	Termico diferen.	Microsc	Otros analisis
744												
745												
747												
754												
755												
756												
757												
758												
759												
760												
761												
762												
763												
764												
765												
766												
767												
768												
769												

DATOS A RELLENAR POR EL CONSULTOR

NUMERO DE LA ESTACION	Fotografia	MUESTRAS										
		Petro.y M.	Macrop.	Micropal.	Sedimen.	Rayos X	Espectro masas	C 14	Analisis quimico	Termico diferen.	Microsc	Otros analisis
770												
771												
777												
778												
779												
780												
781												
782												
783												
860												

DATOS A RELLENAR POR EL CONSULTOR

NUMERO DE LA ESTACION	Fotografia	MUESTRAS										
		Petro.y M.	Macrop.	Micropal.	Sedimen.	Rayos X	Espectro masas	C 14	Analisis quimico	Termico diferen.	Microsc	Otros analisis

DATOS A RELLENAR POR EL CONSULTOR

NUMERO DE LA ESTACION	Fotografia	MUESTRAS										
		Petro.y M.	Macrop.	Micropal.	Sedimen.	Rayos X	Espectro masas	C 14	Analisis quimico	Termico diferen.	Microsc	Otros analisis

EL CONSULTOR.– DEBERA MARCAR SOBRE EL MAPA: LAS ESTACIONES CON SU NUMERO DE REFERENCIA (EN AZUL) Y LOS CORTES REALIZADOS SOBRE EL TERRENO (EN ROJO).
PARA UN CONTROL CORRECTO DE LA MARCHA DEL TRABAJO DE CAMPO EL CONSULTOR DEBERA ENVIAR ENTRE LOS DIAS 1 al 7 y 15 al 22 DE CADA MES ESTAS HOJAS AL INSTITUTO GEOLOGICO Y MINERO DE ESPAÑA, DIVISION DE GEOLOGIA. C/ RIOS ROSAS, 23 – MADRID - 3.

Recibido I.G.M.E. el 5-X-75 Enviado el .....


El Supervisor

El Consultor

NUMERO DE LA HOJA 3841 - I

CUADRICULA

44	41	14	
43	42	13	12
34	31	24	21
33	32	23	22

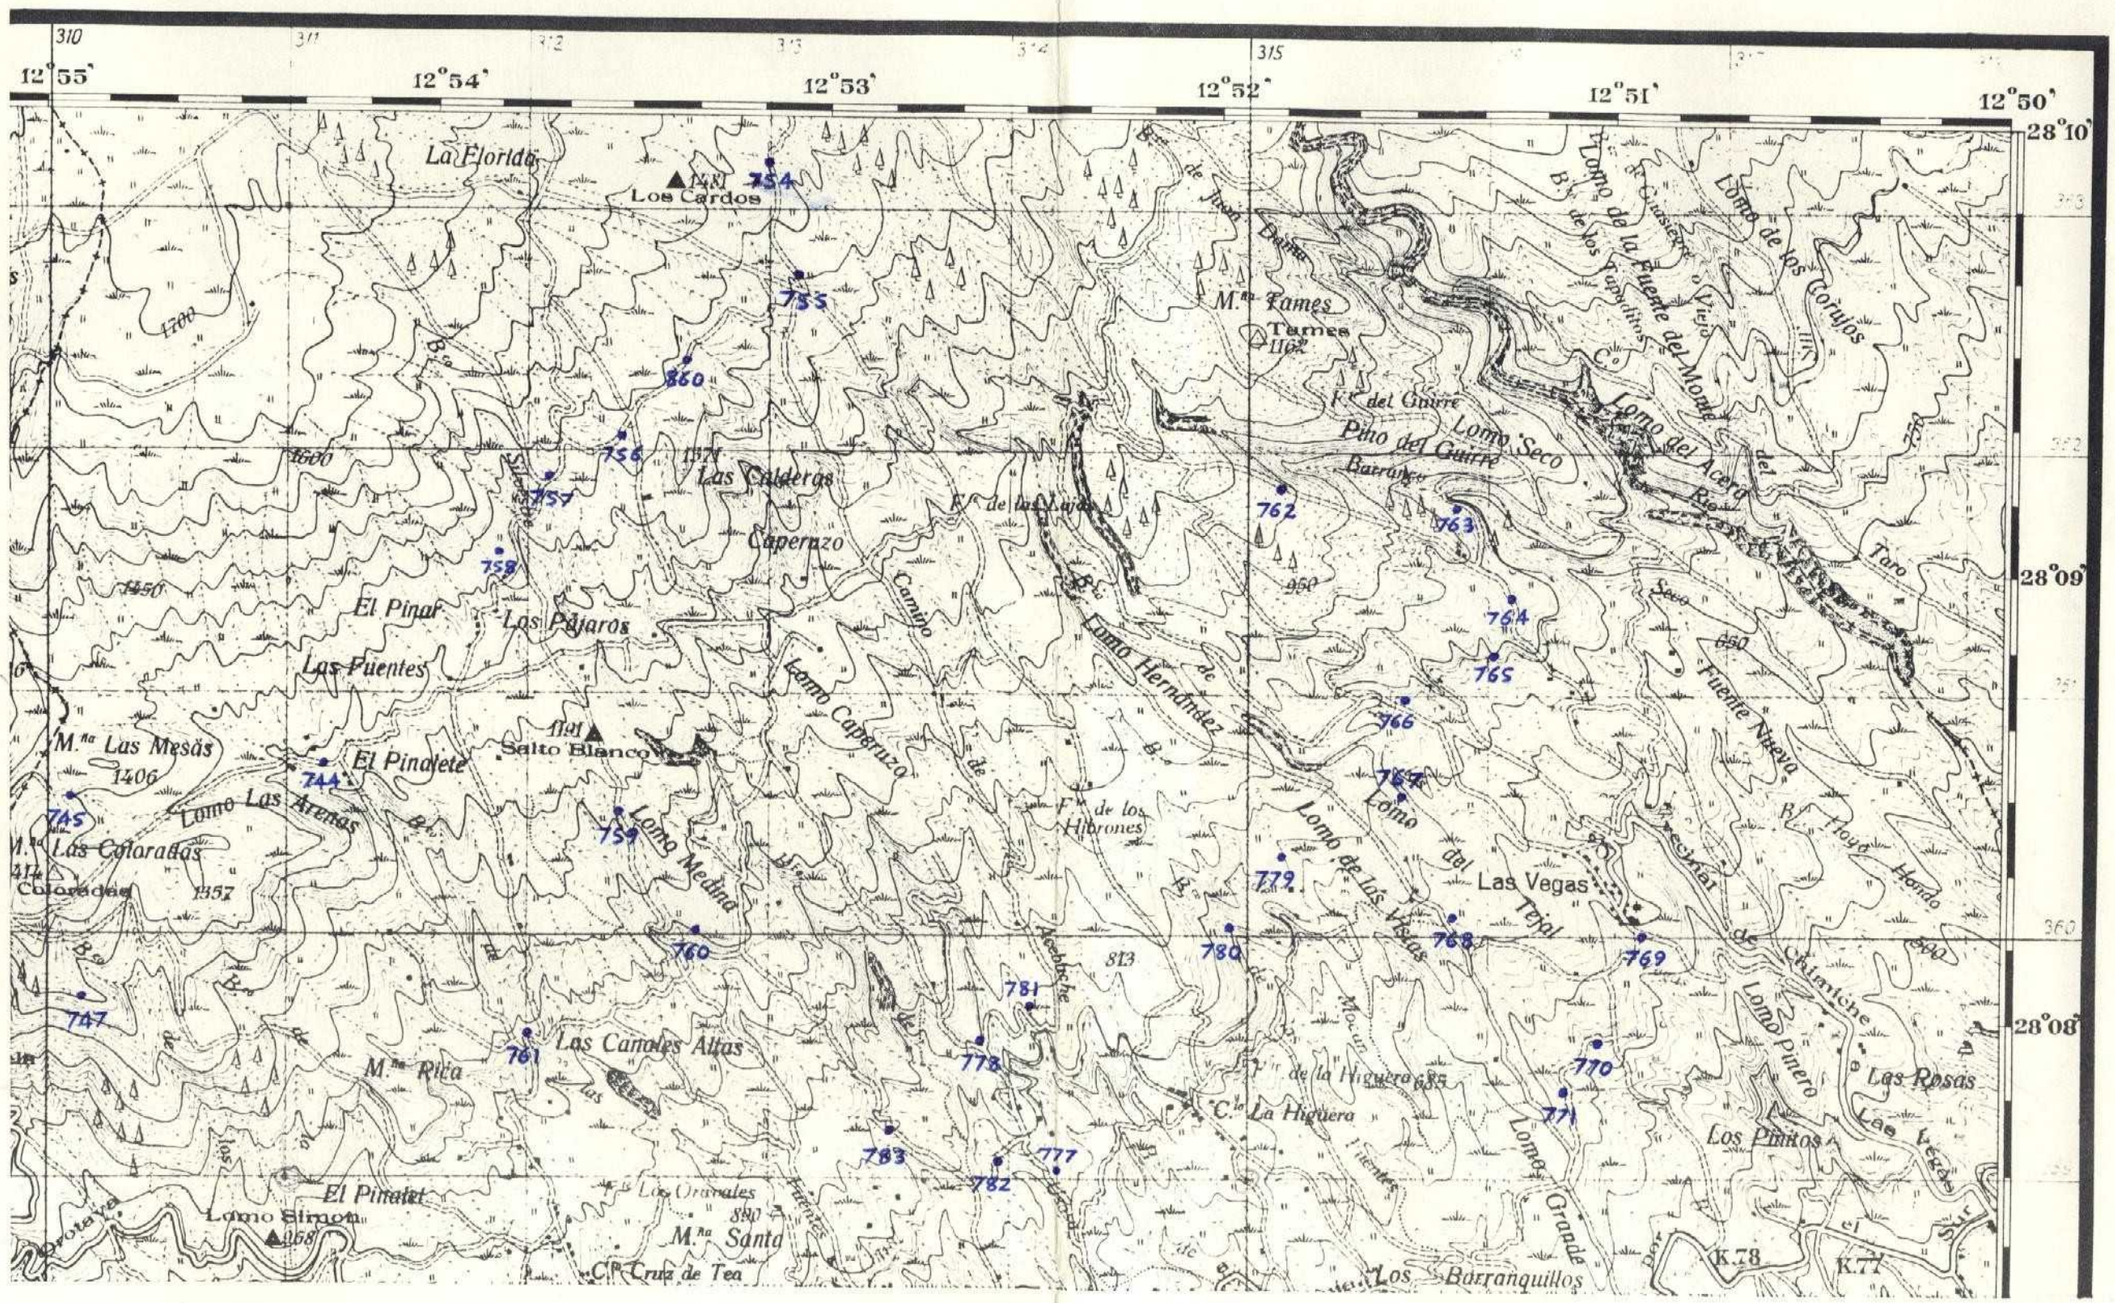

X 311000 L= 80
Y 359000 L= 80

301

MINISTERIO DE INDUSTRIA
DIRECCION GENERAL DE MINAS
INSTITUTO GEOLOGICO Y MINERO DE ESPAÑA

PLAN NACIONAL DE LA MINERIA. MAPA GEOLOGICO NACIONAL A ESCALA 1:50.000
MAGNA

FICHA DE CONTROL DEL TRABAJO DE CAMPO MCC1

1118 GRANADILLA DE ABONA

DATOS A RELLENAR POR EL IGME			
Nº de la hoja 1:50.000	CUADRICULA	NUMERO	Nº del documento
3841	I	4	

DATOS A RELLENAR POR EL CONSULTOR			
CONSULTOR	ESPECIAL QUE REALIZA LA ESTACION		
A	D	A	D

DATOS A RELLENAR POR EL IGME			
Recibido	Ref. Control	Perforado	Verificado
	301		

30

DATOS A RELLENAR POR EL CONSULTOR

NUMERO DE LA ESTACION	Fotografia	MUESTRAS: Petro L y M.	Macrop.	Micropal.	Sedimen.	Rayos X	Espectro masas	C 14	Analisis quimico	Termico diferen.	Microso	Otros analisis
702		1										
703		1										
704		1										
705		1										
709		1										
725		1										
726		1										
727		1										
728		1										
729		1										
730		1										
731		1										
732		1										
733		1										
734		1										
735		1										
736		1										
737		1										
738		1										

NUMERO DE LA ESTACION	Fotografia	MUESTRAS: Petro L y M.	Macrop.	Micropal.	Sedimen.	Rayos X	Espectro masas	C 14	Analisis quimico	Termico diferen.	Microso	Otros analisis
739		1										
740		1										
741		1										
742		1										
743		1										
746		1										
748		1										
749		1										
750		1										
791		1										
792		1										

DATOS A RELLENAR POR EL CONSULTOR

NUMERO DE LA ESTACION	Fotografia	MUESTRAS: Petro L y M.	Macrop.	Micropal.	Sedimen.	Rayos X	Espectro masas	C 14	Analisis quimico	Termico diferen.	Microso	Otros analisis

NUMERO DE LA ESTACION	Fotografia	MUESTRAS: Petro L y M.	Macrop.	Micropal.	Sedimen.	Rayos X	Espectro masas	C 14	Analisis quimico	Termico difragn.	Microso	Otros analisis

EL CONSULTOR DEBERA MARCAR SOBRE EL MAPA: LAS ESTACIONES CON SU NUMERO DE REFERENCIA (EN AZUL) Y LOS CORTES REALIZADOS SOBRE EL TERRENO (EN ROJO).
PARA UN CONTROL CORRECTO DE LA MARCHA DEL TRABAJO DE CAMPO EL CONSULTOR DEBERA ENVIAR ENTRE LOS DIAS 1 al 7 y 15 al 22 DE CADA MES ESTAS HOJAS AL INSTITUTO GEOLOGICO Y MINERO DE ESPAÑA, DIVISION DE GEOLOGIA. C/ RIOS ROSAS, 23 – MADRID - 3.

Recibido I.G.M.E. el 3-X-75 ..... Enviado el .....

El Supervisor


El Consultor

75

NUMERO DE LA HOJA 3841 - I

CUADRICULA

44	41	[illegible]	11
43	42	13	12
34	31	24	21
33	32	23	22

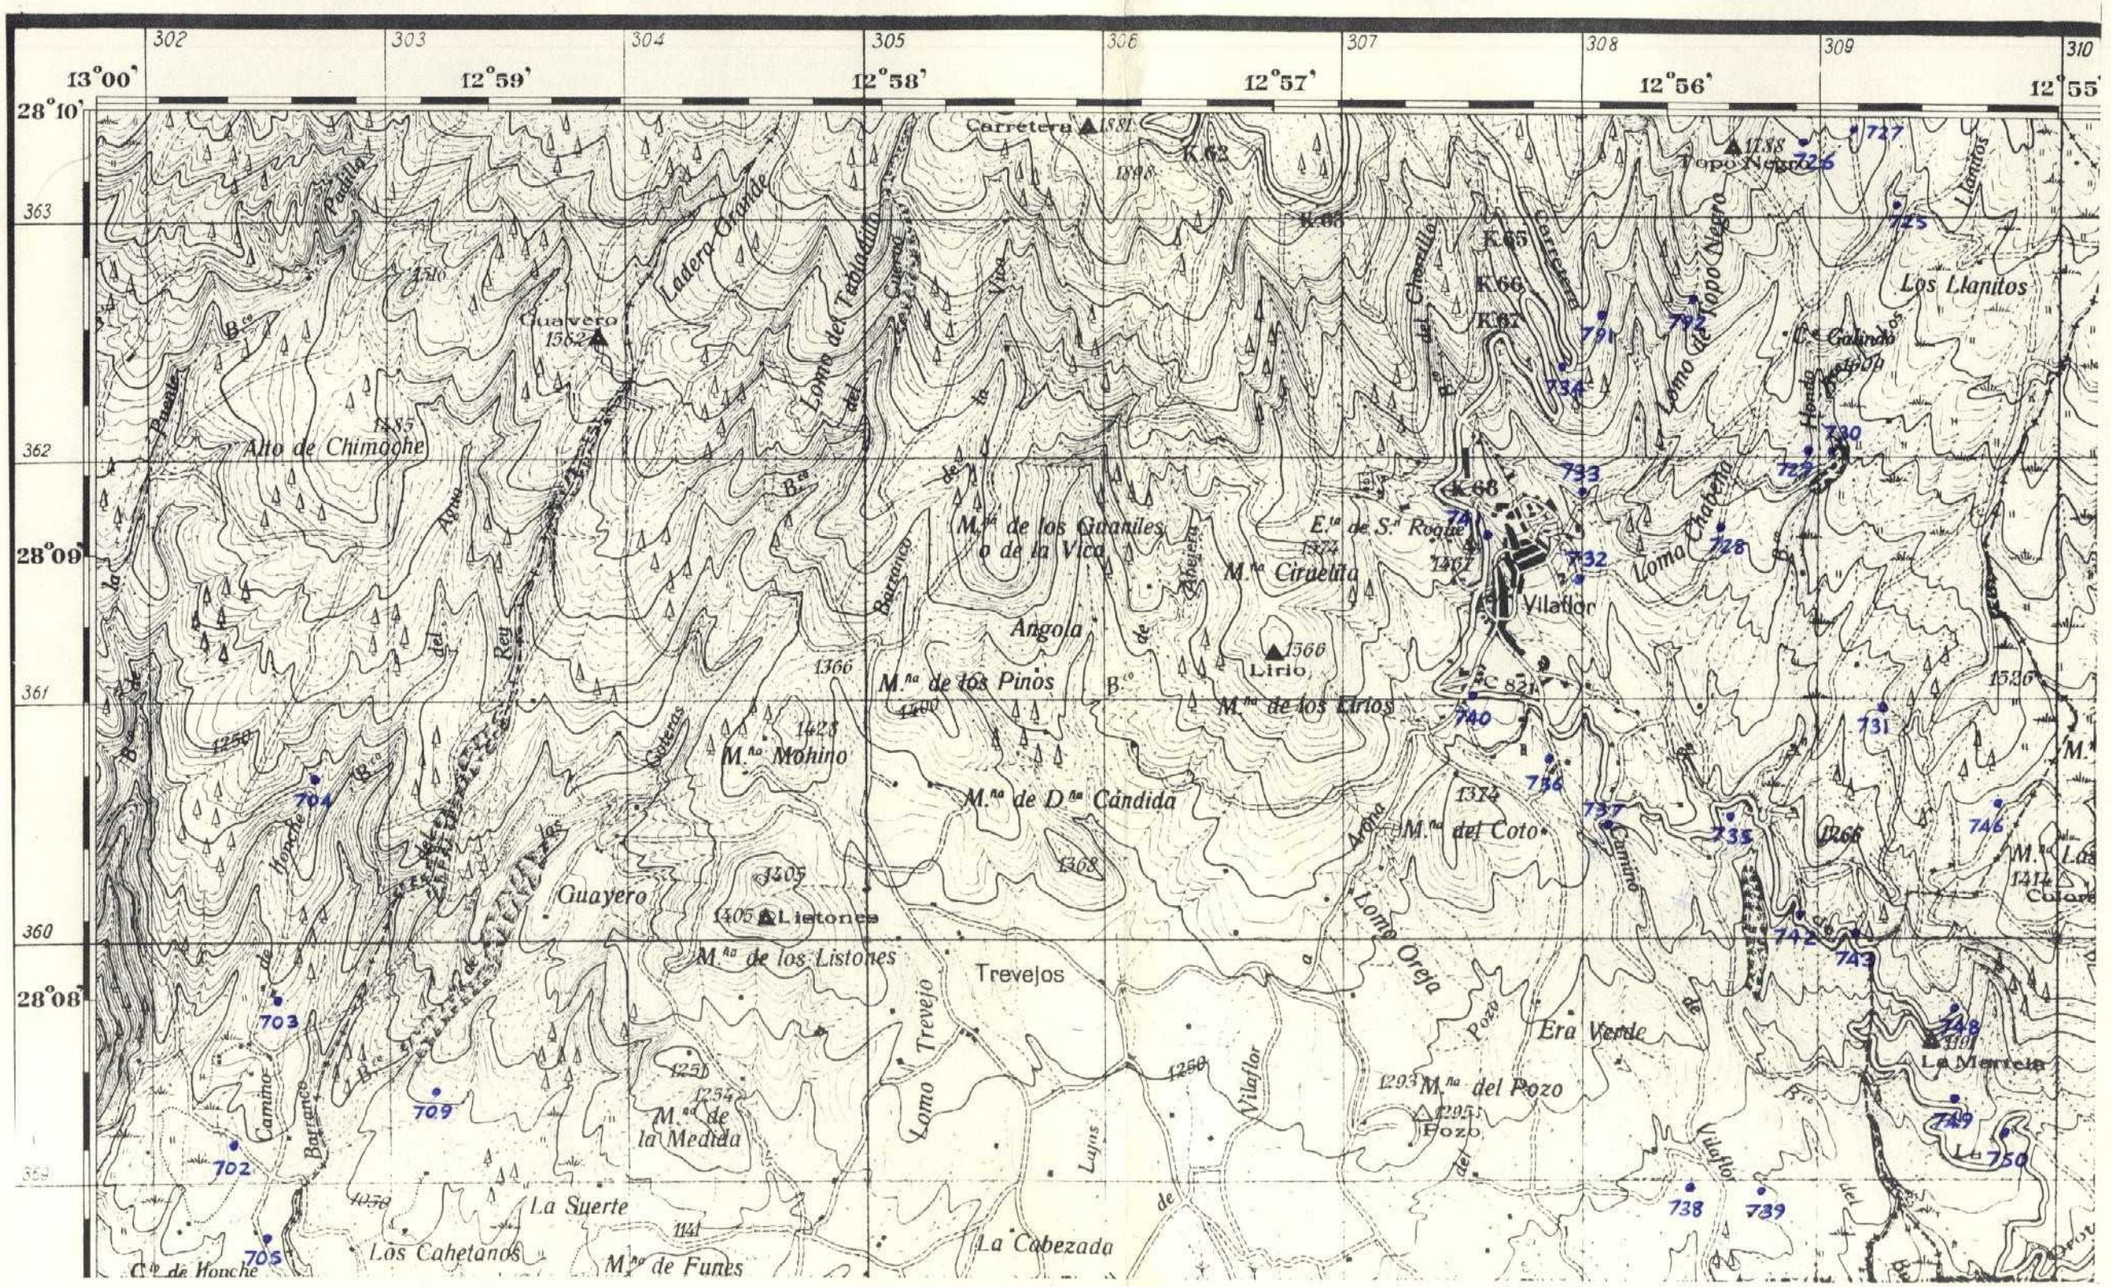
302
303
304
305
306
307
308
309
310
13°00'
12°59'
12°58'
12°57'
12°56'
12°55'
28°10'
28°09'
28°08'
363
362
361
360
359
Carretera
K.62
K.63
K.65
K.66
K.67
K.68
Topo Negro
1188
Los Llanitos
Lomo de Topo Negro
Loma Chabera
Alto de Chimoche
1485
Guayero
1582
Ladero Grande
Loma del Tedladillo
Cabezo Galindo
Pradilla
Barranco
Angola
M.na de los Granales o de la Vica
M.na de los Pinos
M.na de los Cirios
M.na de los Listones
M.na de D.na Cándida
M.na del Coto
M.na del Pozo
M.na de la Medida
M.na Mohino
M.ta Ciruelita
E.ta de S.a Roque
1374
1467
Vilaflor
Lirio
1566
Guayero
1405
Listones
Trevejos
Era Verde
La Merceia
Pozo
1293
La Suerte
1141
Los Cahetanos
La Cabezada
M.no de Funes
Lomo Trevejo
Lomo Oreja
Barranco
Caminos
Vilaflor
Pozo
Hondo
Llanitos
Colorado
1538
1414
1268
1374
1254
1250
1058
1366
1400
1423
1308
1405
1256
1510
1582
1485
1898
1881
1293
1467
1566

3022

MINISTERIO DE INDUSTRIA
DIRECCION GENERAL DE MINAS
INSTITUTO GEOLOGICO Y MINERO DE ESPAÑA

PLAN NACIONAL DE LA MINERIA. MAPA GEOLOGICO NACIONAL A ESCALA 1:50.000
MAGNA

FICHA DE CONTROL DEL TRABAJO DE CAMPO MCC1

DATOS A RELLENAR POR EL IGME				DATOS A RELLENAR POR EL CONSULTOR				DATOS A RELLENAR POR EL IGME			
Nº de la hoja 1:50.000	CUADRICULA NUMERO	Nº del documento		CONSUL	ESPECIAL QUE REALIZA LA ESTACION			Recibido	Ref. Control	Perforado	Verificado
3841	13			A	D	N	L		302		

DATOS A RELLENAR POR EL CONSULTOR

NUMERO DE LA ESTACION	Fotografia	MUESTRAS											
		Petrol. y M.	Macrop.	Micropal.	Sedimen.	Rayos X	Espectro masas	C 14	Analisis químico	Termico diferen.	Microsc.	Otros analisis
2008		1										

NUMERO DE LA ESTACION	Fotografia	MUESTRAS										
		Petrol. y M.	Macrop.	Micropal.	Sedimen.	Rayos X	Espectro masas	C 14	Analisis químico	Termico diferen.	Microsc.	Otros analisis

NUMERO DE LA ESTACION	Fotografia	MUESTRAS										
		Petrol. y M.	Macrop.	Micropal.	Sedimen.	Rayos X	Espectro masas	C 14	Analisis químico	Termico diferen.	Microsc.	Otros analisis

NUMERO DE LA ESTACION	Fotografia	MUESTRAS										
		Petrol. y M.	Macrop.	Micropal.	Sedimen.	Rayos X	Espectro masas	C 14	Analisis químico	Termico diferen.	Microsc.	Otros analisis

EL CONSULTOR.– DEBERA MARCAR SOBRE EL MAPA: LAS ESTACIONES CON SU NUMERO DE REFERENCIA (EN AZUL) Y LOS CORTES REALIZADOS SOBRE EL TERRENO (EN ROJO).
PARA UN CONTROL CORRECTO DE LA MARCHA DEL TRABAJO DE CAMPO EL CONSULTOR DEBERA ENVIAR ENTRE LOS DIAS 1 al 7 y 15 al 22 DE CADA MES ESTAS HOJAS AL INSTITUTO GEOLOGICO Y MINERO DE ESPAÑA, DIVISION DE GEOLOGIA. C/ RIOS ROSAS, 23 – MADRID - 3.

Recibido I.G.M.E. el 5-X-75 Enviado el .....

El Supervisor


Y. Marcos

El Consultor

NUMERO DE LA HOJA 3841 - I

CUADRICULA

44	41	14	11
43	42	13	12
34	31	24	21
33	32	23	22

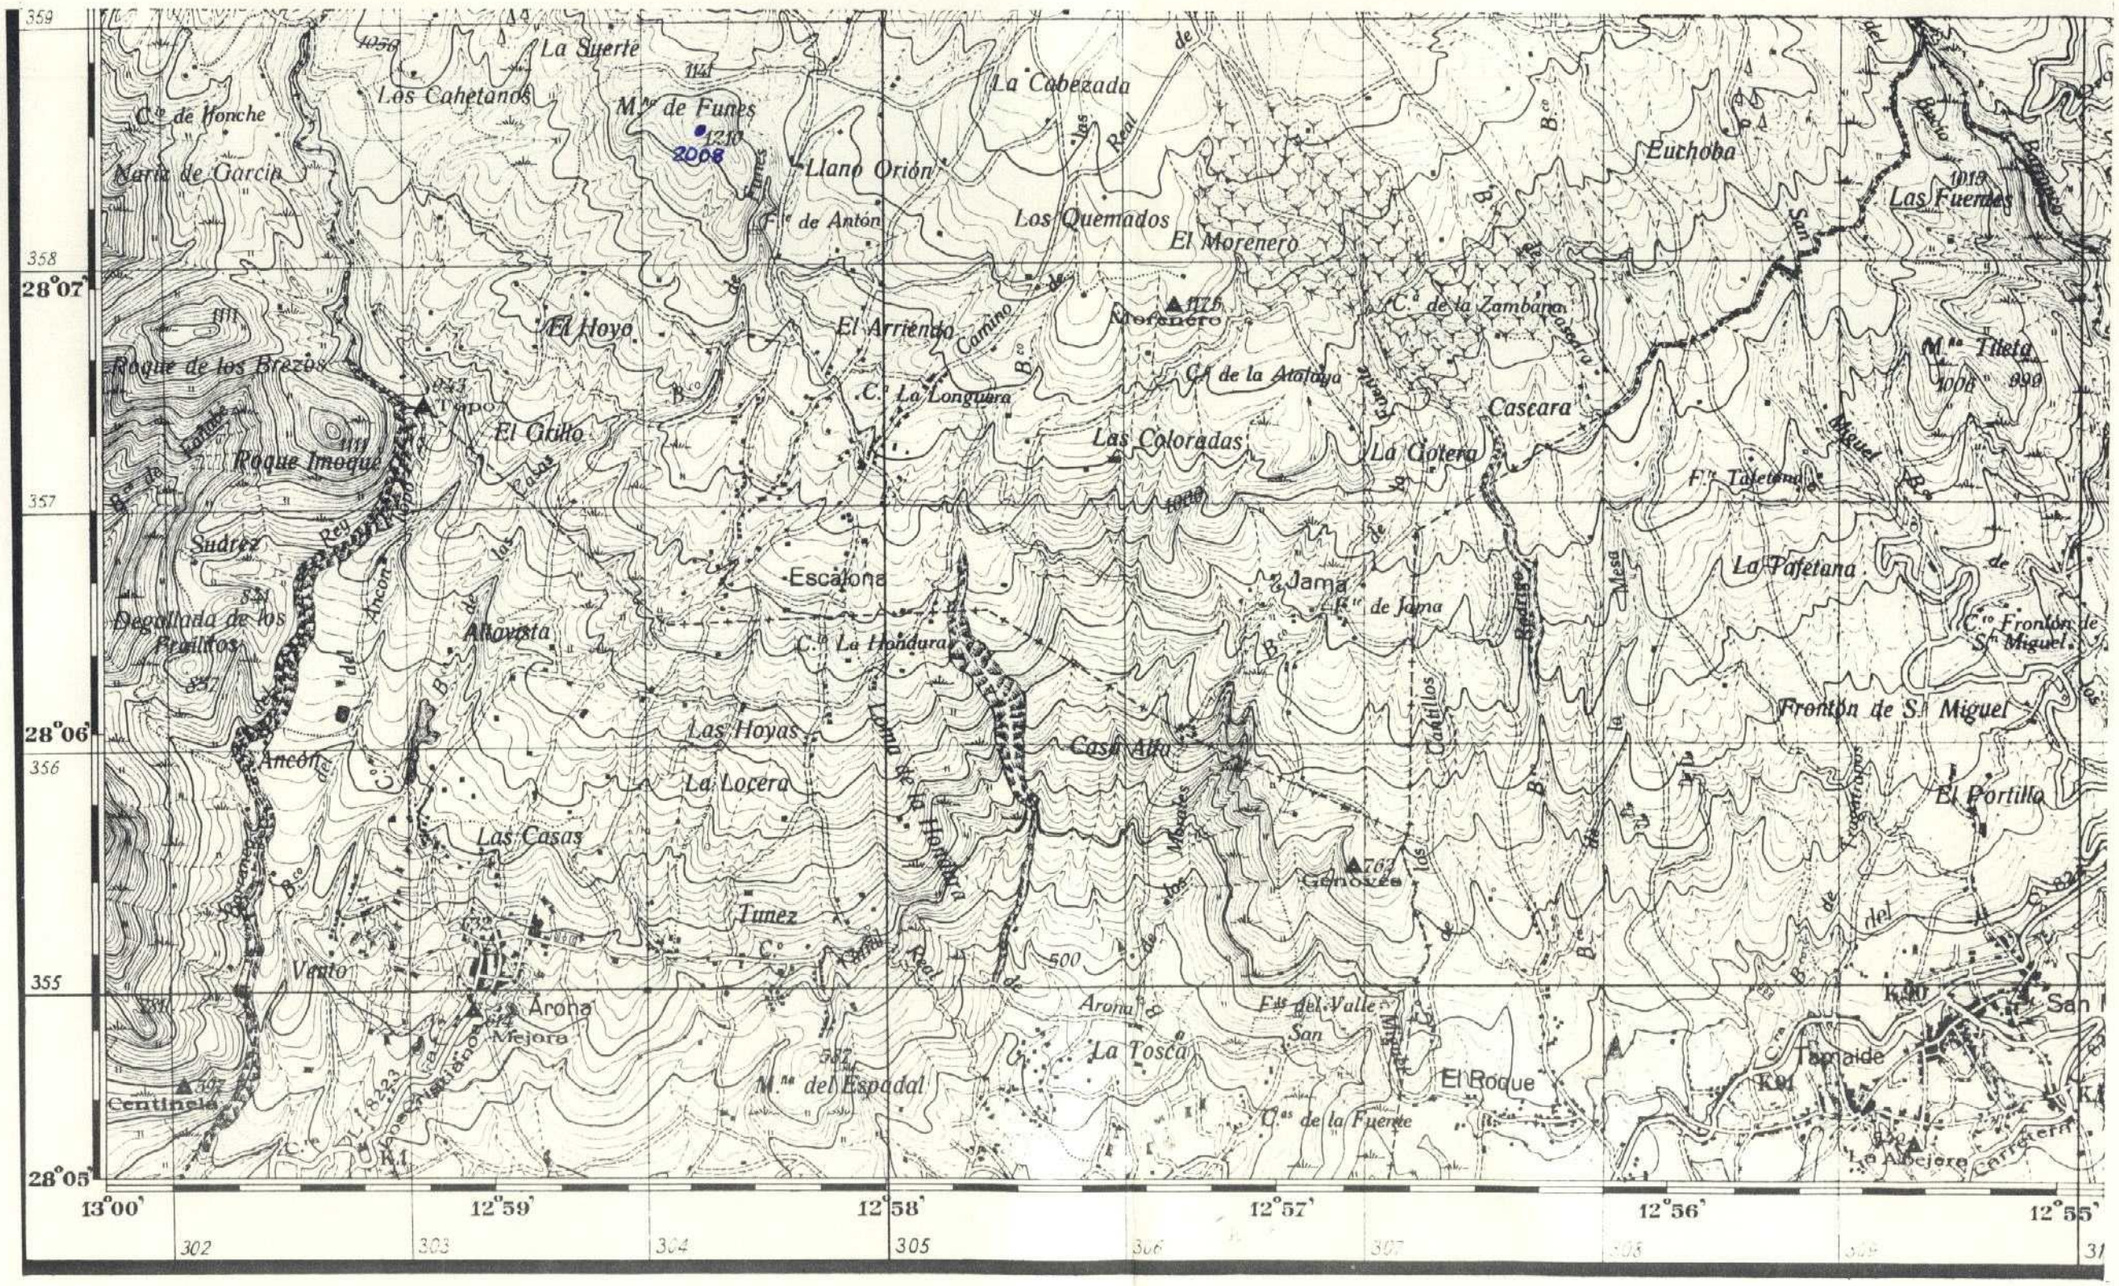

X = 304000 Lx = 100
Y = 355000 Ly = 80

303

MINISTERIO DE INDUSTRIA
DIRECCION GENERAL DE MINAS
INSTITUTO GEOLOGICO Y MINERO DE ESPAÑA

PLAN NACIONAL DE LA MINERIA. MAPA GEOLOGICO NACIONAL A ESCALA 1:50.000
MAGNA

FICHA DE CONTROL DEL TRABAJO DE CAMPO MCC1

27

DATOS A RELLENAR POR EL IGME				DATOS A RELLENAR POR EL CONSULTOR		DATOS A RELLENAR POR EL IGME			
Nº de la hoja 1:50.000	CUADRICULA	NUMERO	Nº del documento	CONSULTOR	ESPECIAL QUE REALIZA LA ESTACION	Recibido	Ref. Control	Perforado	Verificado
3841	L	1		A	D N L		303		

DATOS A RELLENAR POR EL CONSULTOR

NUMERO DE LA ESTACION	Fotografia	MUESTRAS: Petro t y M.	Macrop.	Micropal.	Sedimen.	Rayos X	Espectromedas	C 14	Analisis quimico	Termico diferen.	Microso	Otros analisis
2022	1											
2023	1											
2024	1											
2025	1											
2026	1											
2027	1											
2028	1											
2029	1											
2030	1											
2031	1											
2032	1											
2034	1											
2036	1											
2037	1											
2038	1											
2039	1											
2040	1											
2041	1											
2042	1											

NUMERO DE LA ESTACION	Fotografia	MUESTRAS: Petro t y M.	Macrop.	Micropal.	Sedimen.	Rayos X	Espectromedas	C 14	Analisis quimico	Termico diferen.	Microso	Otros analisis
2043	1											
2044	1											
2045	1											
2046	1											
2047	1											
2048	1											
2049	1											
2050	1											

DATOS A RELLENAR POR EL CONSULTOR

NUMERO DE LA ESTACION	Fotografia	MUESTRAS: Petro t y M.	Macrop.	Micropal.	Sedimen.	Rayos X	Espectromedas	C 14	Analisis quimico	Termico diferen.	Microso	Otros analisis

NUMERO DE LA ESTACION	Fotografia	MUESTRAS: Petro t y M.	Macrop.	Micropal.	Sedimen.	Rayos X	Espectromedas	C 14	Analisis quimico	Termico diferen.	Microso	Otros analisis

EL CONSULTOR – DEBERA MARCAR SOBRE EL MAPA: LAS ESTACIONES CON SU NUMERO DE REFERENCIA (EN AZUL) Y LOS CORTES REALIZADOS SOBRE EL TERRENO (EN ROJO).
PARA UN CONTROL CORRECTO DE LA MARCHA DEL TRABAJO DE CAMPO EL CONSULTOR DEBERA ENVIAR ENTRE LOS DIAS 1 al 7 y 15 al 22 DE CADA MES ESTAS HOJAS AL INSTITUTO GEOLOGICO Y MINERO DE ESPAÑA, DIVISION DE GEOLOGIA. C/ RIOS ROSAS, 23 – MADRID - 3.

Recibido I.G.M.E. el 5-X-75 ..... Enviado el .....

El Supervisor


Y. Mares

El Consultor

NUMERO DE LA HOJA 3841 - I

CUADRICULA

44	41	14	11
43	42	13	12
34	31	24	21
33	32	23	22

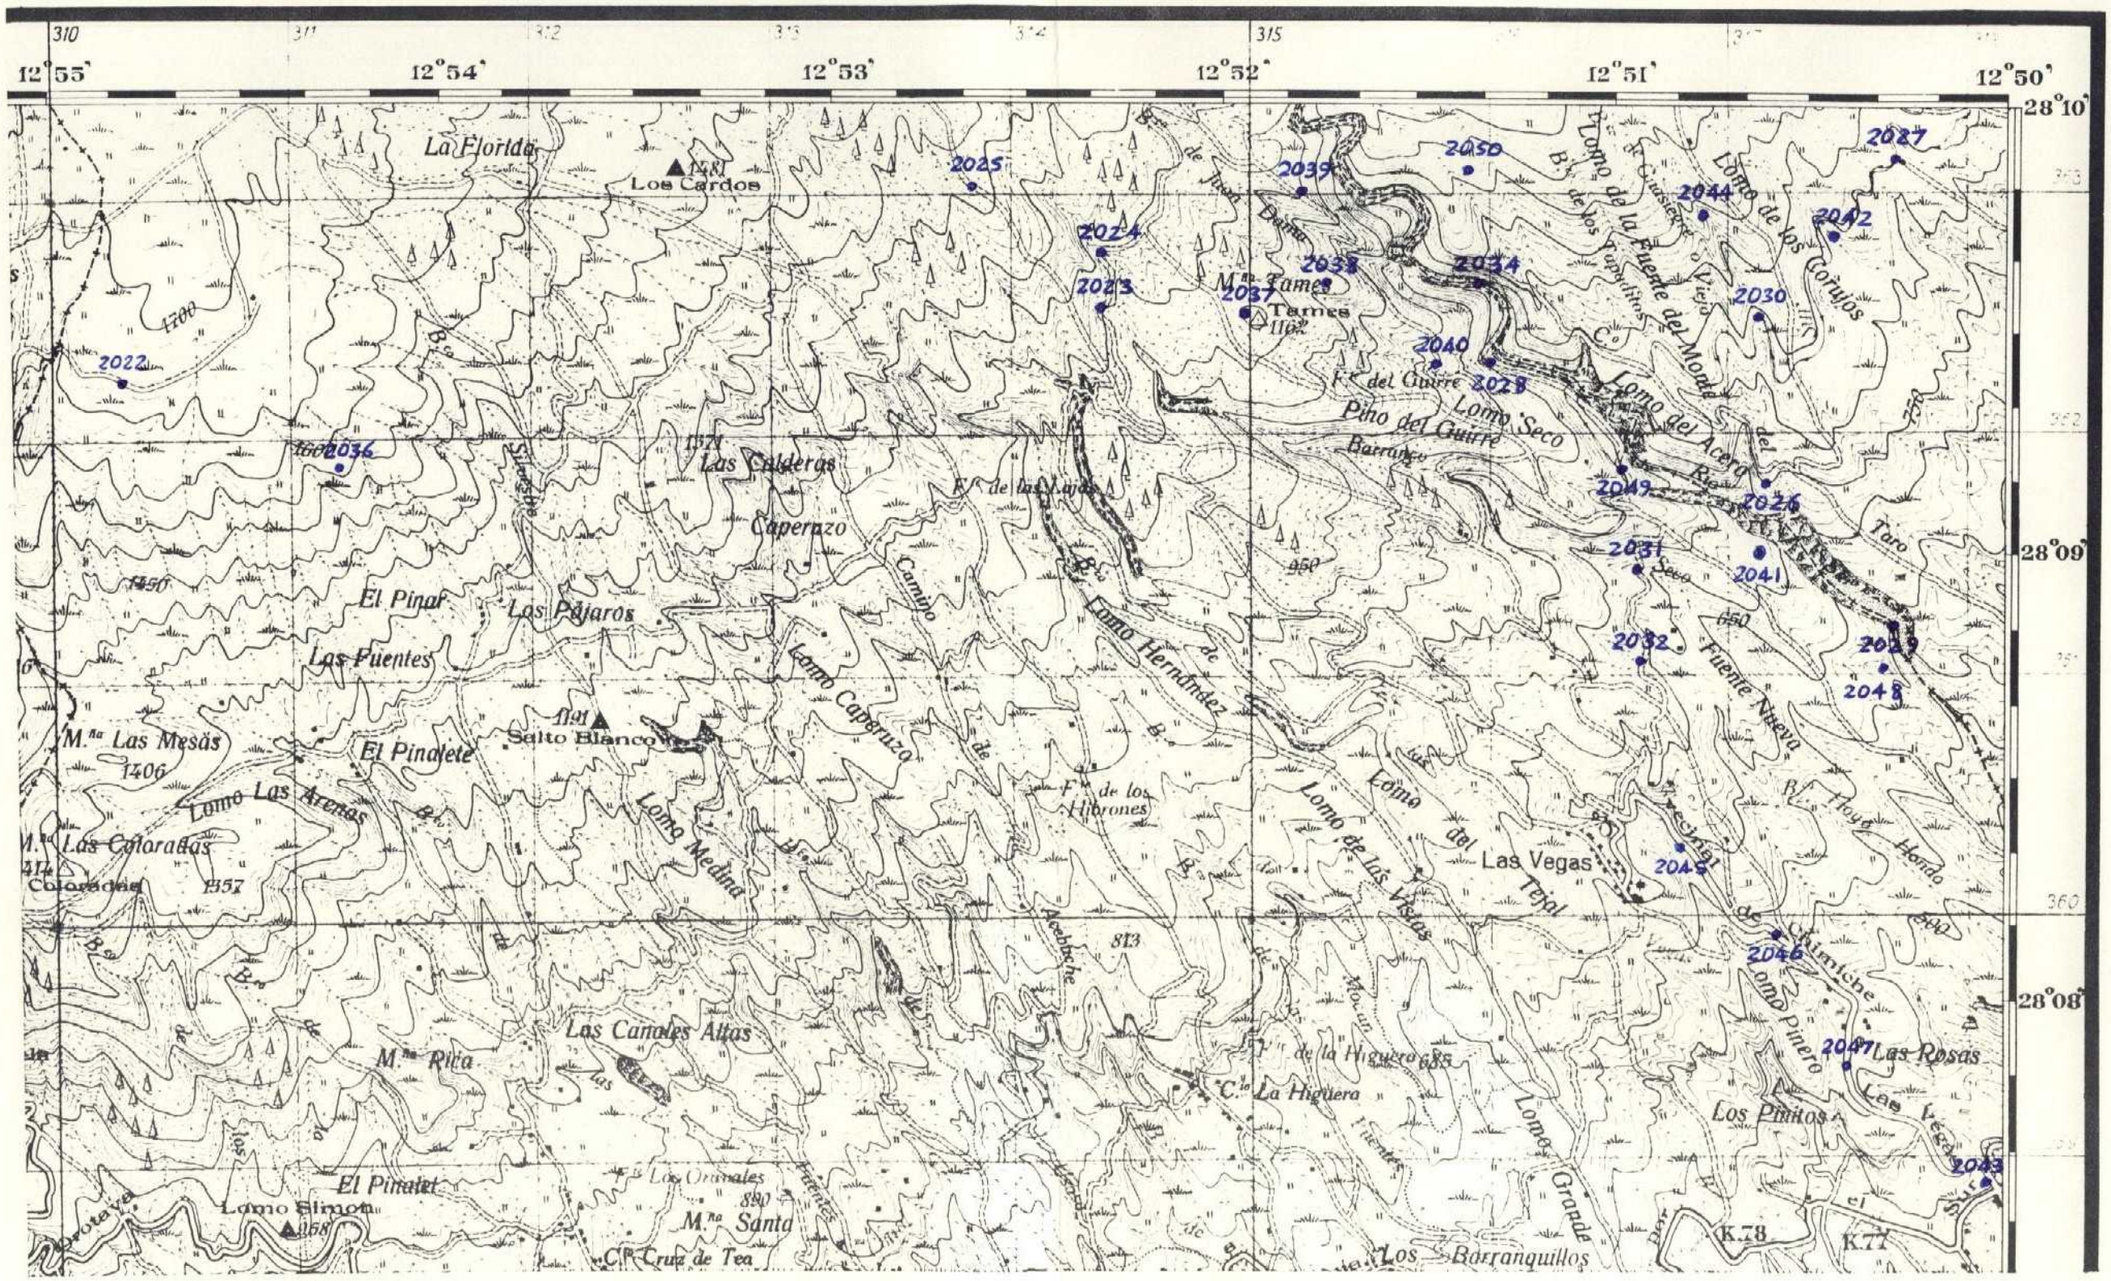

x = 310.000 Lx = 100

y = 360.000 Ly = 60

804

MINISTERIO DE INDUSTRIA
DIRECCION GENERAL DE MINAS
INSTITUTO GEOLOGICO Y MINERO DE ESPAÑA

PLAN NACIONAL DE LA MINERIA. MAPA GEOLOGICO NACIONAL A ESCALA 1:50.000
MAGNA

FICHA DE CONTROL DEL TRABAJO DE CAMPO MCC1

DATOS A RELLENAR POR EL IGME			DATOS A RELLENAR POR EL CONSULTOR			DATOS A RELLENAR POR EL IGME			
Nº de la hoja 1:50.000	CUADRICULA NUMERO	Nº del documento	CONSULTOR	ESPECIAL QUE REALIZA LA ESTACION		Recibido	Ref. Control	Perforado	Verificado
336114			ADNL				304		

DATOS A RELLENAR POR EL CONSULTOR

NUMERO DE LA ESTACION	Fotografia	MUESTRAS: Petro. L y M.	Macrop.	Micropal.	Sedimen.	Rayos X	Espectro. masas	C 14	Analisis quimico	Termico diferen.	Microso	Otros analisis
2001		1										
2002		1										
2003		1										
2004		1										
2005		1										
2006		1										
2007		1										
2009		1										
2010		1										
2011		1										
2012		1										
2013		1										
2014		1										
2015		1										
2016		1										
2017		1										
2018		1										
2019		1										
2020		1										

NUMERO DE LA ESTACION	Fotografia	MUESTRAS: Petro. L y M.	Macrop.	Micropal.	Sedimen.	Rayos X	Espectro. masas	C 14	Analisis quimico	Termico diferen.	Microso	Otros analisis
2021		1										
2033		1										
2035		1										

DATOS A RELLENAR POR EL CONSULTOR

NUMERO DE LA ESTACION	Fotografia	MUESTRAS: Petro. L y M.	Macrop.	Micropal.	Sedimen.	Rayos X	Espectro. masas	C 14	Analisis quimico	Termico diferen.	Microso	Otros analisis

NUMERO DE LA ESTACION	Fotografia	MUESTRAS: Petro. L y M.	Macrop.	Micropal.	Sedimen.	Rayos X	Espectro. masas	C 14	Analisis quimico	Termico diferen.	Microso	Otros analisis

EL CONSULTOR DEBERA MARCAR SOBRE EL MAPA: LAS ESTACIONES CON SU NUMERO DE REFERENCIA (EN AZUL) Y LOS CORTES REALIZADOS SOBRE EL TERRENO (EN ROJO).
PARA UN CONTROL CORRECTO DE LA MARCHA DEL TRABAJO DE CAMPO EL CONSULTOR DEBERA ENVIAR ENTRE LOS DIAS 1 al 7 y 15 al 22 DE CADA MES ESTAS HOJAS AL INSTITUTO GEOLOGICO Y MINERO DE ESPAÑA, DIVISION DE GEOLOGIA C/ RIOS ROSAS, 23 - MADRID - 3.

Recibido I.G.M.E. el 5-X-75 ..... Enviado el .....


El Supervisor

El Consultor

NUMERO DE LA HOJA 3841 - I

CUADRICULA

44	41	14	11
43	42	13	12
34	31	24	21
33	32	23	22

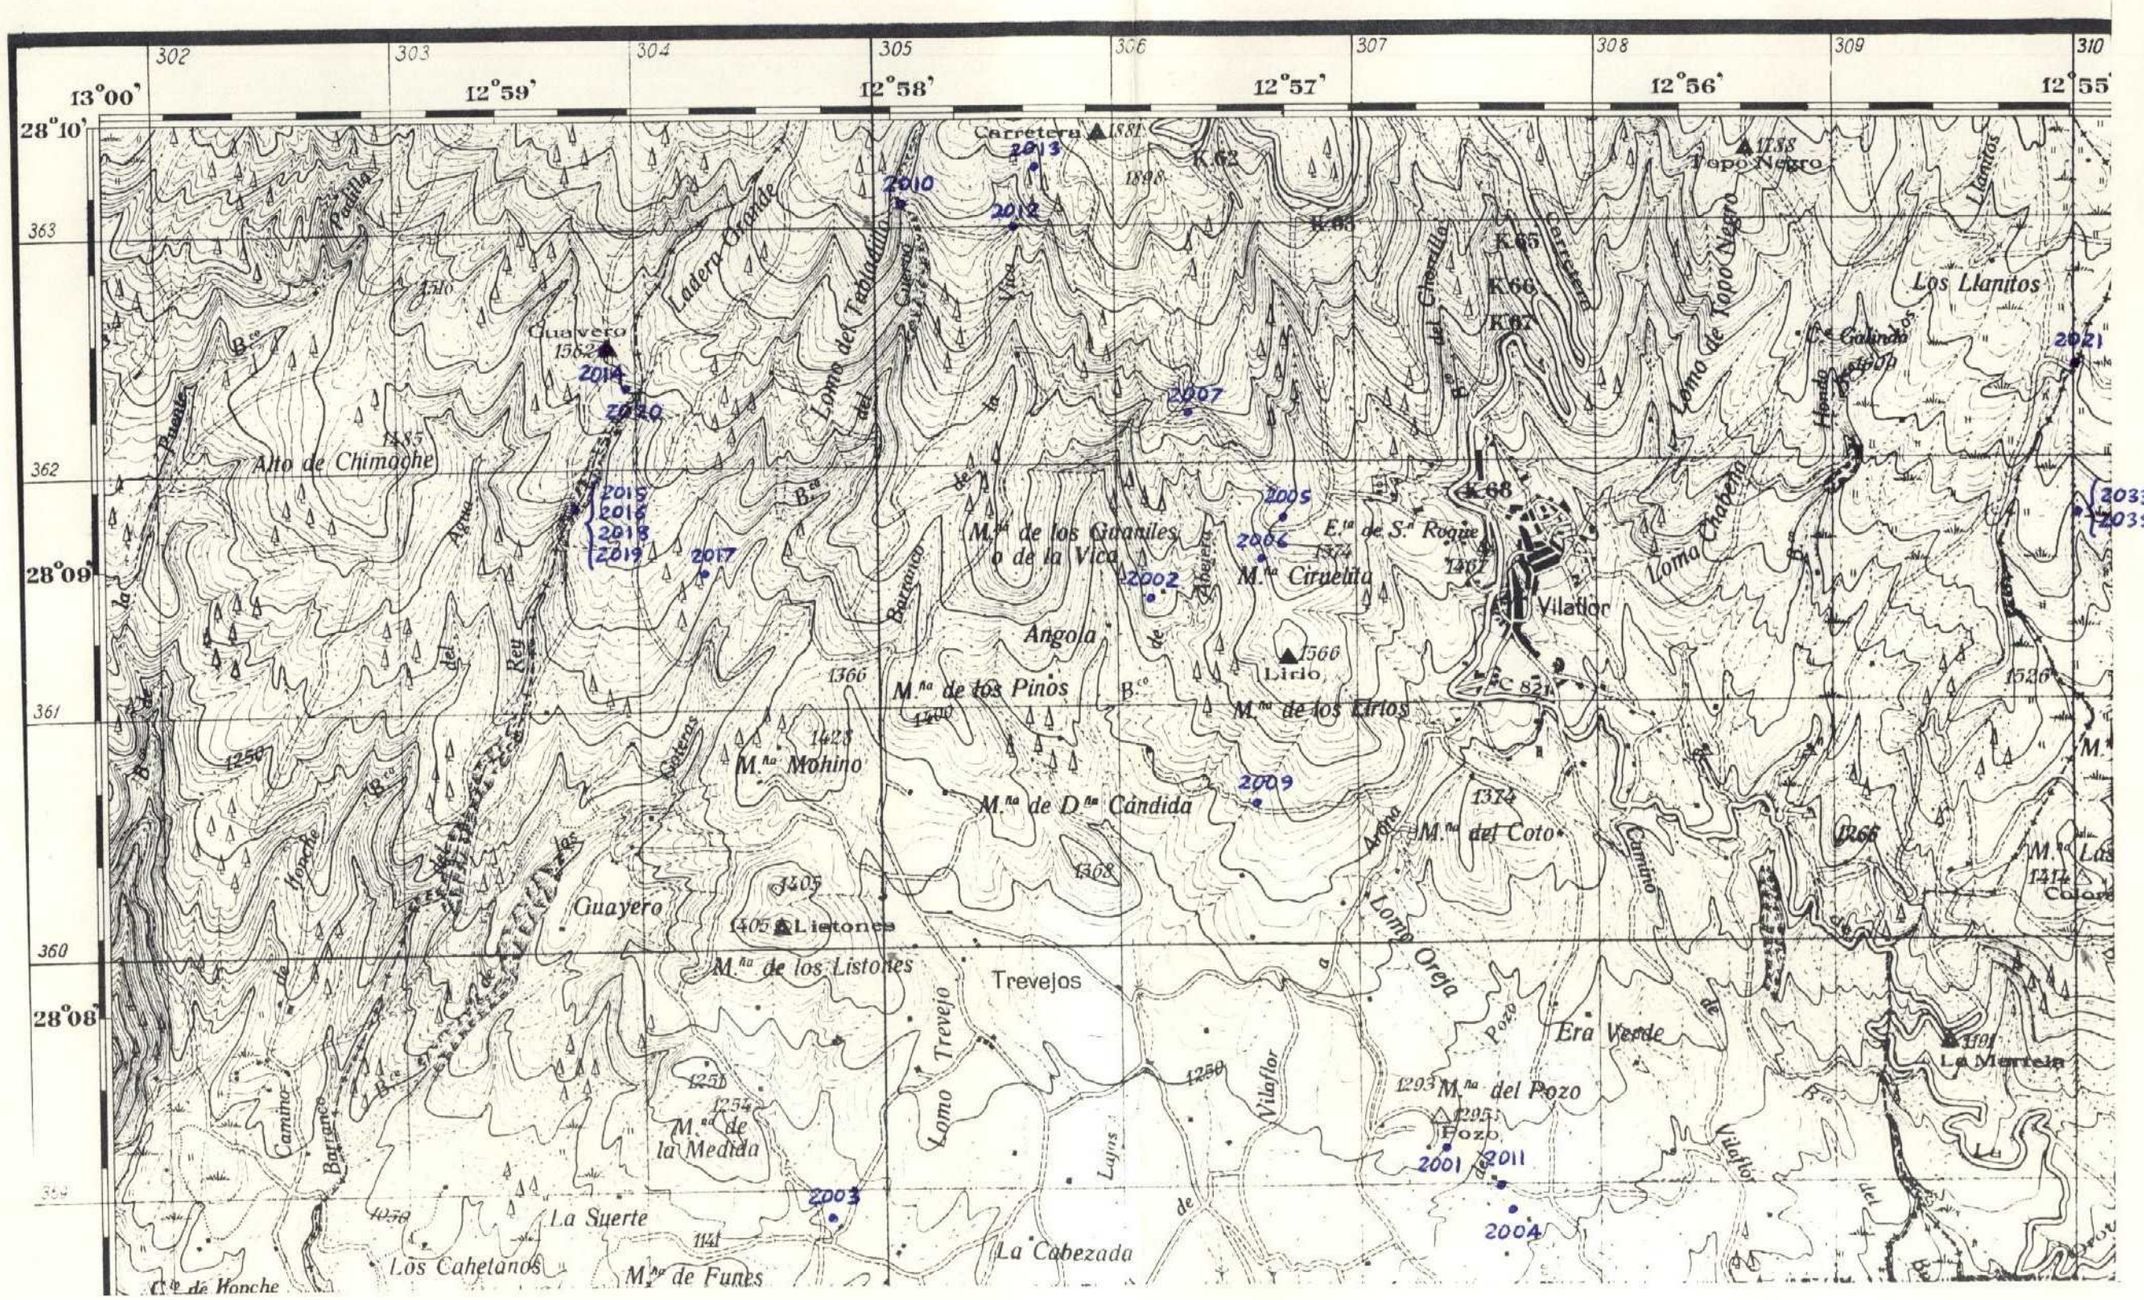

LX = 100
Ly = 60

X = 305.000
Y = 360 000

305

MINISTERIO DE INDUSTRIA
DIRECCION GENERAL DE MINAS
INSTITUTO GEOLOGICO Y MINERO DE ESPAÑA

PLAN NACIONAL DE LA MINERIA. MAPA GEOLOGICO NACIONAL A ESCALA 1:50.000
MAGNA

FICHA DE CONTROL DEL TRABAJO DE CAMPO MCC1

DATOS A RELLENAR POR EL IGME			DATOS A RELLENAR POR EL CONSULTOR			DATOS A RELLENAR POR EL IGME			
Nº de la hoja 1:50.000	CUADRICULA NUMERO	Nº del documento	CONSULTOR	ESPECIAL QUE REALIZA LA ESTACION		Recibido	Ref. Control	Perforado	Verificado
384	13		A	D	H P		305		

DATOS A RELLENAR POR EL CONSULTOR

NUMERO DE LA ESTACION	Fotografia	MUESTRAS: Petro.l.y.M.	Macrop.	Micropol.	Sedimen.	Rayos X	Espectro masas	C 14	Analisis quimico	Termico diferen.	Microso.	Otros analisis
201		1										
202		1										
203		1										
204		1										
205		1										
206		1										
207		1										
253		1										
254		1										

EL CONSULTOR – DEBERA MARCAR SOBRE EL MAPA: LAS ESTACIONES CON SU NUMERO DE REFERENCIA (EN AZUL) Y LOS CORTES REALIZADOS SOBRE EL TERRENO (EN ROJO).
PARA UN CONTROL CORRECTO DE LA MARCHA DEL TRABAJO DE CAMPO EL CONSULTOR DEBERA ENVIAR ENTRE LOS DIAS 1 al 7 y 15 al 22 DE CADA MES ESTAS HOJAS AL INSTITUTO GEOLOGICO Y MINERO DE ESPAÑA, DIVISION DE GEOLOGIA C/ RIOS ROSAS, 23 – MADRID - 3.

Recibido I.G.M.E. el 5-X-75 ..... Enviado el .....


El Supervisor

El Consultor

NUMERO DE LA HOJA 3841 -I-

CUADRICULA

44	41	14	11
43	42	13	12
34	31	24	21
33	32	23	22

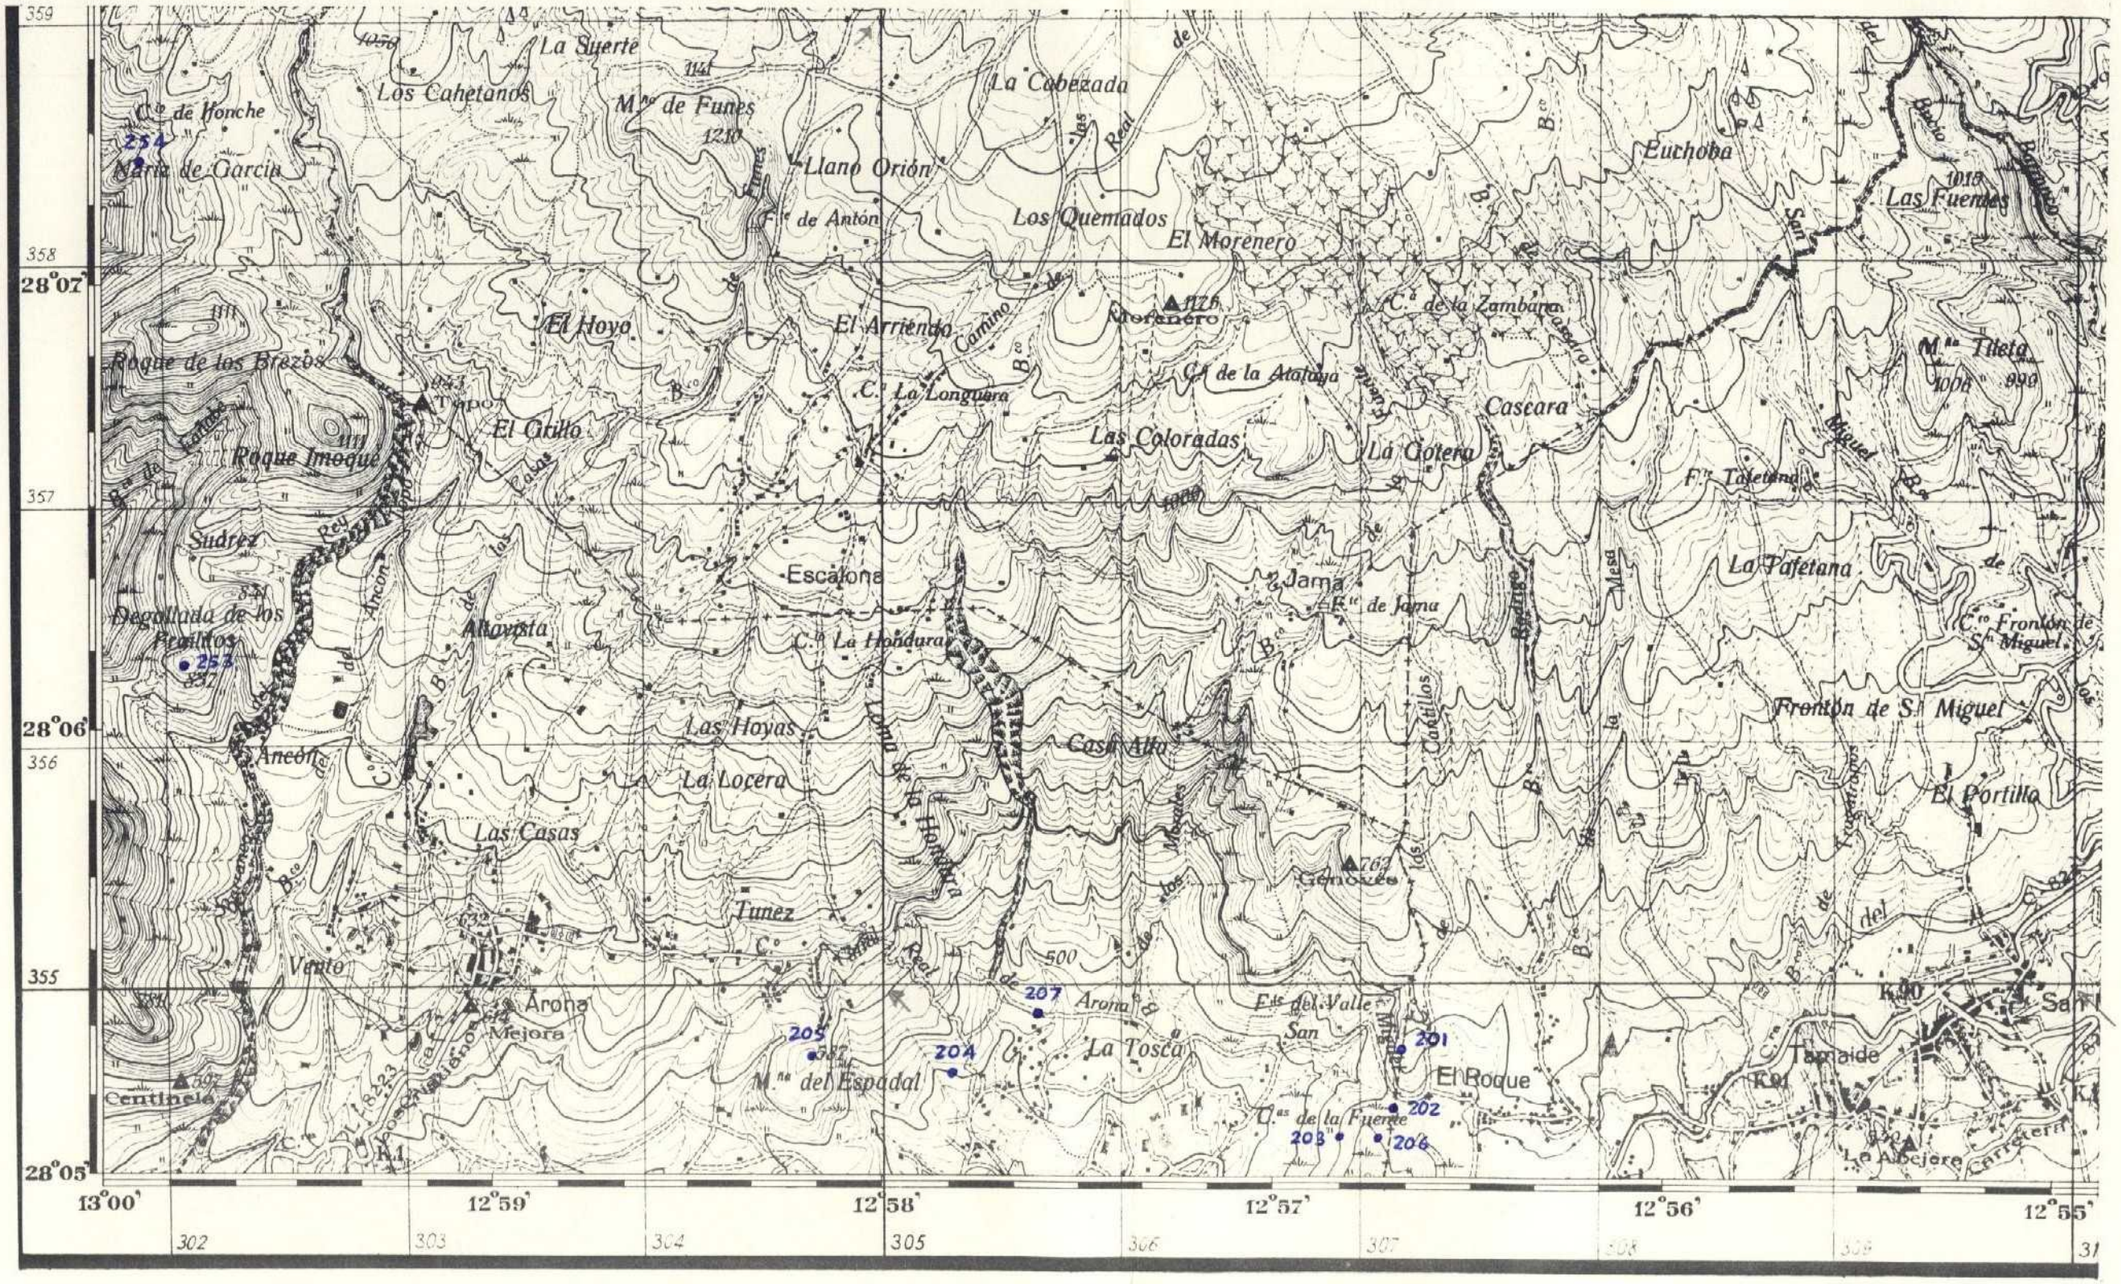

x = 305.000 Lx = 100
y = 355 000 Ly 80

306

MINISTERIO DE INDUSTRIA
DIRECCION GENERAL DE MINAS
INSTITUTO GEOLOGICO Y MINERO DE ESPAÑA

PLAN NACIONAL DE LA MINERIA. MAPA GEOLOGICO NACIONAL A ESCALA 1:50.000
MAGNA

FICHA DE CONTROL DEL TRABAJO DE CAMPO MCC1

DATOS A RELLENAR POR EL IGME				DATOS A RELLE. POR EL CONSUL.		DATOS A RELLENAR POR EL IGME			
Nº de la hoja 1:50.000	CUADRICULA	NUMERO	Nº del documento	CONSULTOR	ESPECIAL QUE REALIZA LA ESTACION	Recibido	Ref. Control	Perforado	Verificado
38	41	11		AD	HP		306		

DATOS A RELLENAR POR EL CONSULTOR

NUMERO DE LA ESTACION	Fotografia	MUESTRAS: Petro t y M	Macrop.	Micropal.	Sedimen.	Rayos X	Espectro masas	C 14	Analisis quimico	Termico diferen.	Microsc.	Otros analisis
213		1										
243		1										

DATOS A RELLENAR POR EL CONSULTOR

NUMERO DE LA ESTACION	Fotografia	MUESTRAS: Petro t y M	Macrop.	Micropal.	Sedimen.	Rayos X	Espectro masas	C 14	Analisis quimico	Termico diferen.	Microsc.	Otros analisis

EL CONSULTOR.- DEBERA MARCAR SOBRE EL MAPA: LAS ESTACIONES CON SU NUMERO DE REFERENCIA (EN AZUL) Y LOS CORTES REALIZADOS SOBRE EL TERRENO (EN ROJO)
PARA UN CONTROL CORRECTO DE LA MARCHA DEL TRABAJO DE CAMPO EL CONSULTOR DEBERA ENVIAR ENTRE LOS DIAS 1 al 7 y 15 al 22 DE CADA MES ESTAS HOJAS AL INSTITUTO GEOLOGICO Y MINERO DE ESPAÑA, DIVISION DE GEOLOGIA. C/ RIOS ROSAS, 23 – MADRID - 3.

Recibido I.G.M.E. el 5-X-75 ..... Enviado el .....


El Supervisor

El Consultor

NUMERO DE LA HOJA 3841 - I

CUADRICULA

44	41	14	11
43	42	13	12
34	31	24	21
33	32	23	22

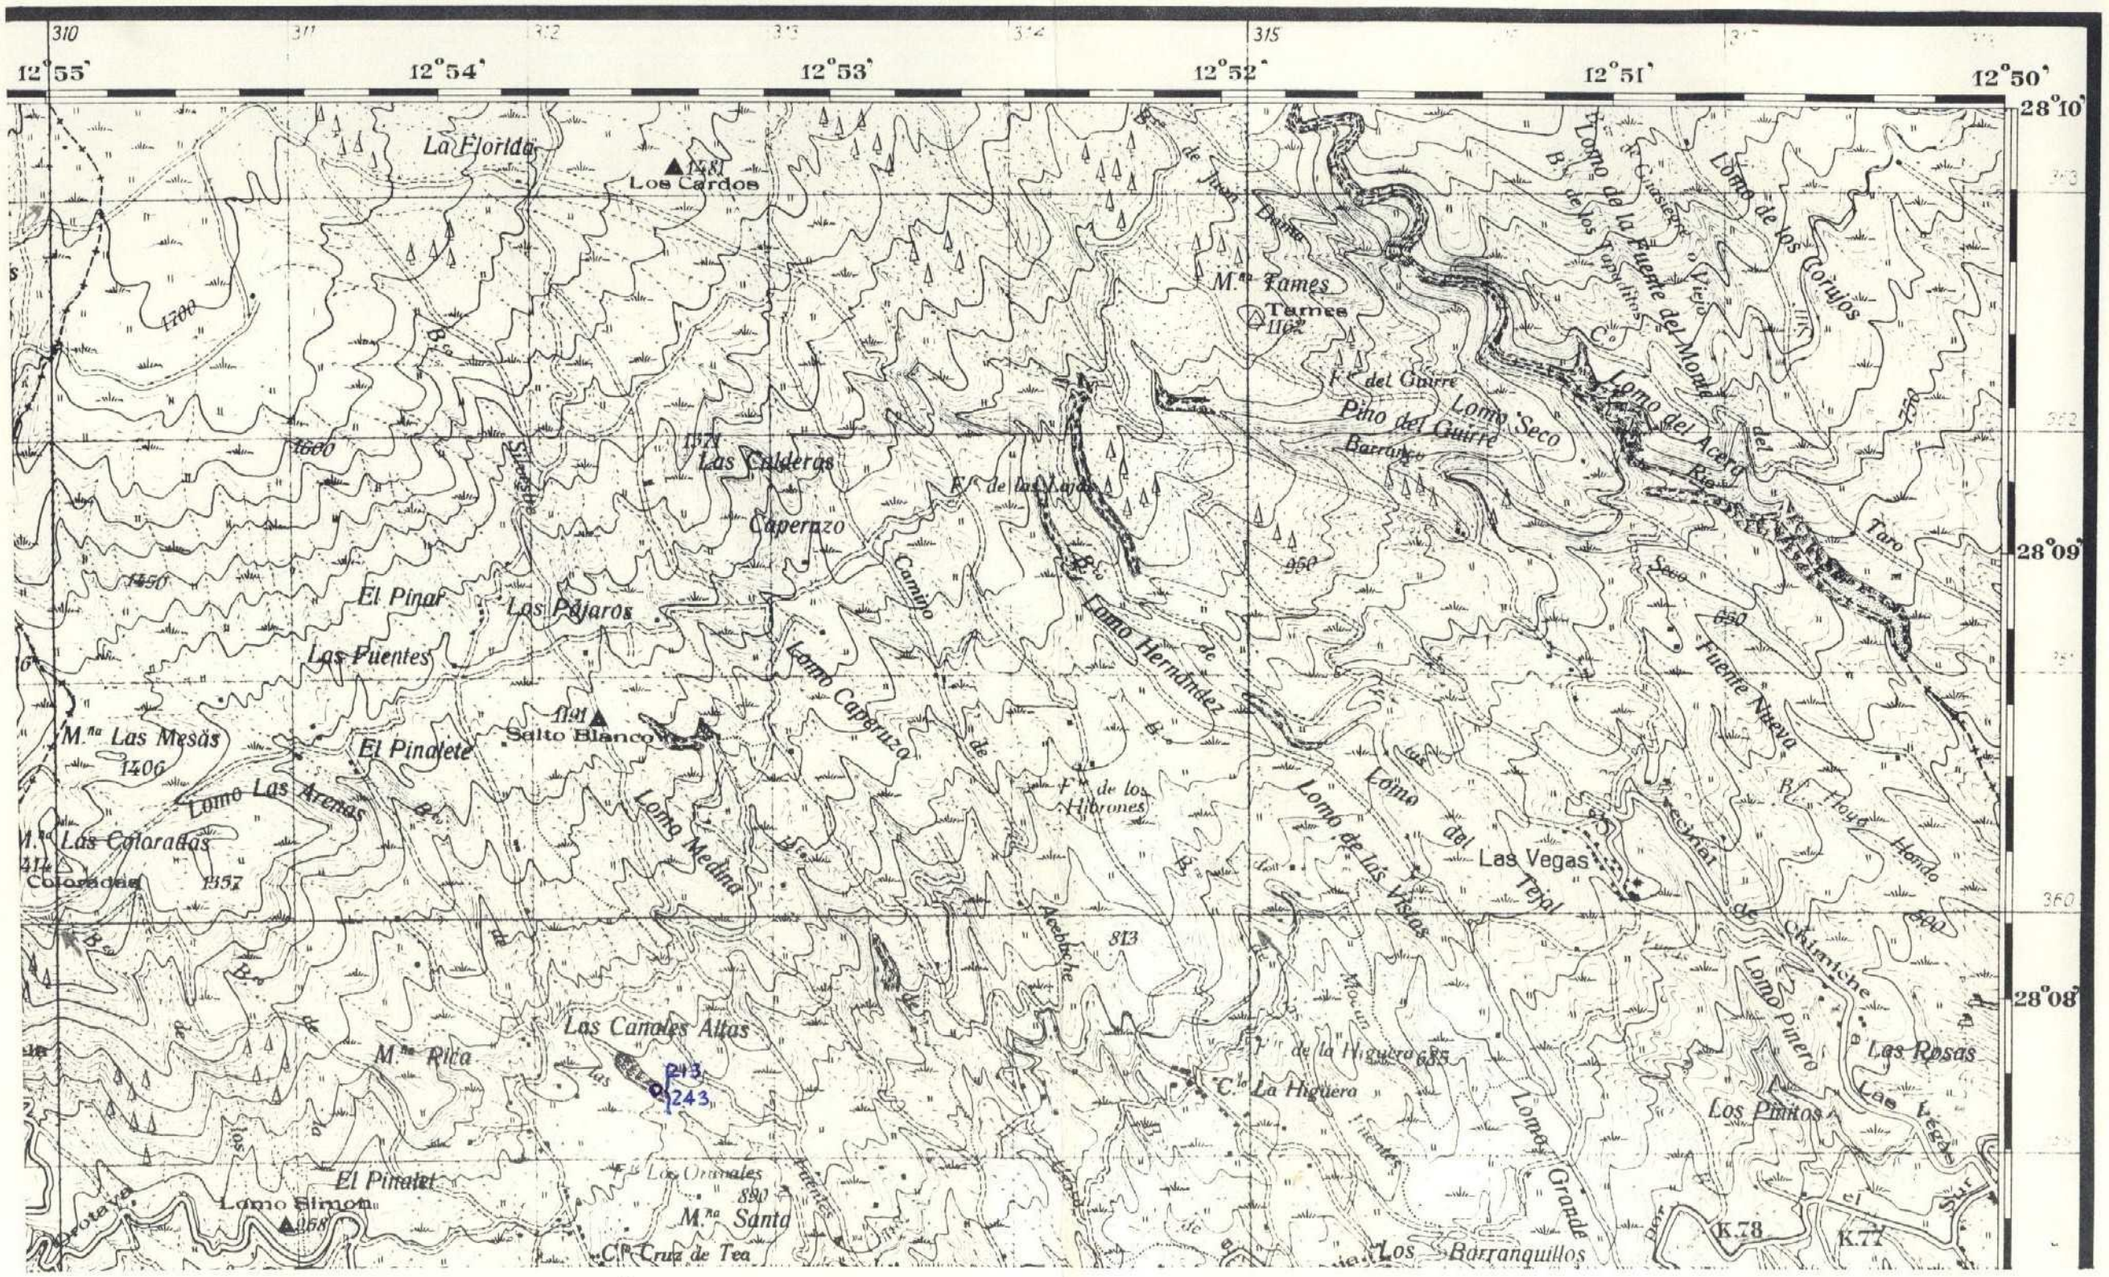

307

MINISTERIO DE INDUSTRIA
DIRECCION GENERAL DE MINAS
INSTITUTO GEOLOGICO Y MINERO DE ESPAÑA

PLAN NACIONAL DE LA MINERIA. MAPA GEOLOGICO NACIONAL A ESCALA 1:50.000
MAGNA

FICHA DE CONTROL DEL TRABAJO DE CAMPO MCC1

DATOS A RELLENAR POR EL IGME			DATOS A RELLENAR POR EL CONSULT.			DATOS A RELLENAR POR EL IGME			
Nº de la hoja 1:50.000	CUADRICULA NUMERO	Nº del documento	CONSULT.	ESPECIAL QUE REALIZA LA ESTACION		Recibido	Ref. Control	Perforado	Verificado
384114			A	D	H P		307		

DATOS A RELLENAR POR EL CONSULTOR

NUMERO DE LA ESTACION	Fotografia	MUESTRAS: Petro.l.y.M.	Macrop.	Micropol.	Sedimen.	Rayos X	Espectro. masas	C 14	Analisis quimico	Termico diferen.	Microsc.	Otros analisis
255	1											
256	1											
257	1											
258	1											

DATOS A RELLENAR POR EL CONSULTOR

NUMERO DE LA ESTACION	Fotografia	MUESTRAS: Petro.l.y.M.	Macrop.	Micropol.	Sedimen.	Rayos X	Espectro. masas	C 14	Analisis quimico	Termico diferen.	Microsc.	Otros analisis

EL CONSULTOR: DEBERA MARCAR SOBRE EL MAPA, LAS ESTACIONES CON SU NUMERO DE REFERENCIA (EN AZUL) Y LOS CORTES REALIZADOS SOBRE EL TERRENO (EN ROJO).
PARA UN CONTROL CORRECTO DE LA MARCHA DEL TRABAJO DE CAMPO EL CONSULTOR DEBERA ENVIAR ENTRE LOS DIAS 1 al 7 y 15 al 22 DE CADA MES ESTAS HOJAS AL INSTITUTO GEOLOGICO Y MINERO DE ESPAÑA, DIVISION DE GEOLOGIA. C/ RIOS ROSAS, 23 – MADRID - 3.

Recibido I.G.M.E. el 5-X-75..... Enviado el .....


El Supervisor

El Consultor

NUMERO DE LA HOJA 3841 - I

CUADRICULA

44	41	14	11
43	42	13	12
34	31	24	21
33	32	23	22

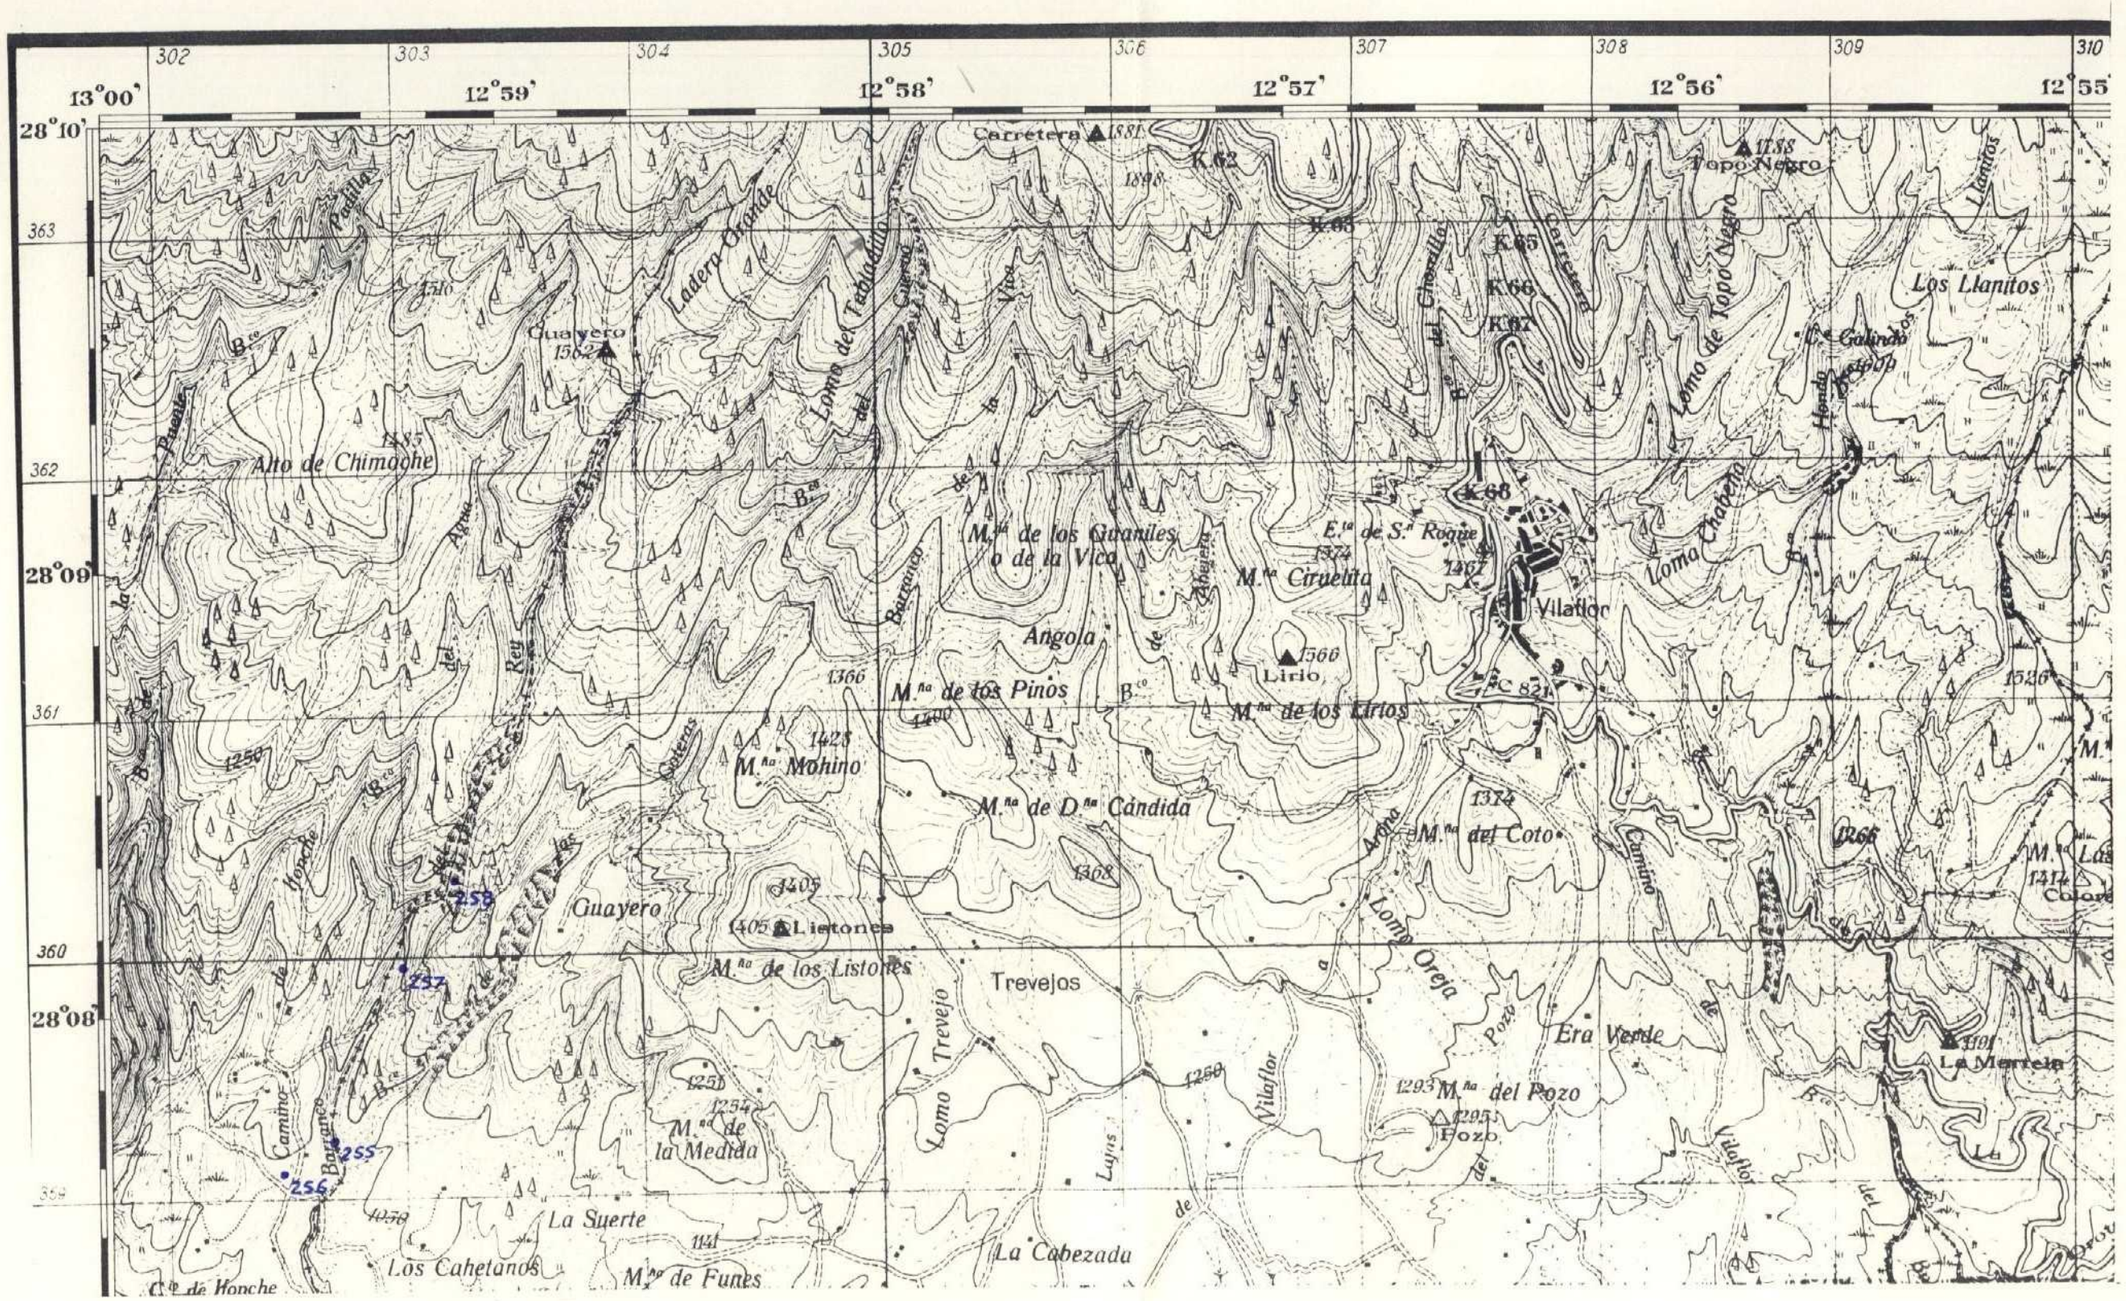
302
303
304
305
306
307
308
309
310
13°00'
12°59'
12°58'
12°57'
12°56'
12°55'
28°10'
28°09'
28°08'
363
362
361
360
359
Carretera
1881
1898
K.62
K.63
K.64
K.65
K.66
K.67
K.68
Topo Negro
1788
Los Llanitos
Ladera Grande
Lomo del Tabladillo
Cuayero
1562
Alto de Chimaohe
1485
Barranco
Lomo del Ginestillo
Carretera
Lomo de Topo Negro
Hondo
Lomo Chabeta
M.ta de los Giraniles o de la Vica
M.te Ciruelita
E.ta de S.ta Roque
1374
1467
Vilaflor
Angola
1366
Lirio
M.na de los Pinos
M.na de los Lirios
M.na Mohino
1423
M.na de D.na Cándida
1374
M.na del Coto
Lomo Oreja
Camino
Guayero
1405
Listones
M.na de los Listones
Trevejos
Lomo Trevejo
Era Verde
Pozo
1293
M.na del Pozo
Hoyo
La Merceia
1101
M.na de la Medida
1254
La Suerte
1141
Los Cahetanos
M.na de Funes
La Cabezada

308

MINISTERIO DE INDUSTRIA
DIRECCION GENERAL DE MINAS
INSTITUTO GEOLOGICO Y MINERO DE ESPAÑA

PLAN NACIONAL DE LA MINERIA. MAPA GEOLOGICO NACIONAL A ESCALA 1:50.000
MAGNA

FICHA DE CONTROL DEL TRABAJO DE CAMPO MCC1

53

DATOS A RELLENAR POR EL IGME			DATOS A RELLENAR POR EL CONSULTOR		DATOS A RELLENAR POR EL IGME			
Nº de la hoja 1:50.000	CUADRICULA NUMERO	Nº del documento	CONSULTOR	ESPECIAL QUE REALIZA LA ESTACION	Recibido	Ref. Control	Perforado	Verificado
38412			AD	HP		308		

DATOS A RELLENAR POR EL CONSULTOR

NUMERO DE LA ESTACION	Fotografia	MUESTRAS: Petro L y M.	Macrop.	Micropol.	Sedimen.	Rayos X	Espectro máss	C 14	Análisis químico	Térmico diferen.	Microsc.	Otros análisis
208	1											
209	1											
210	1											
211	1											
212	1											
214	1											
215	1											
216	1											
217	1											
218	1											
219	1											
220	1											
221	1											
222	1											
223	1											
224	1											
225	1											
226	1											
227	1											

NUMERO DE LA ESTACION	Fotografia	MUESTRAS: Petro L y M.	Macrop.	Micropol.	Sedimen.	Rayos X	Espectro máss	C 14	Análisis químico	Térmico diferen.	Microsc.	Otros análisis
228	1											
229	1											
230	1											
231	1											
232	1											
233	1											
234	1											
235	1											
236	1											
237	1											
238	1											
239	1											
240	1											
241	1											
242	1											
244	1											
245	1											
246	1											
247	1											

NUMERO DE LA ESTACION	Fotografia	MUESTRAS: Petro L y M.	Macrop.	Micropol.	Sedimen.	Rayos X	Espectro máss	C 14	Análisis químico	Térmico diferen.	Microsc.	Otros análisis
248	1											
249	1											
250	1											
251	1											
252	1											
259	1											
260	1											
261	1											
262	1											
263	1											
264	1											
265	1											
266	1											
267	1											
268	1											

NUMERO DE LA ESTACION	Fotografia	MUESTRAS: Petro L y M.	Macrop.	Micropol.	Sedimen.	Rayos X	Espectro máss	C 14	Análisis químico	Térmico diferen.	Microsc.	Otros análisis

EL CONSULTOR.- DEBERA MARCAR SOBRE EL MAPA: LAS ESTACIONES CON SU NUMERO DE REFERENCIA (EN AZUL) Y LOS CORTES REALIZADOS SOBRE EL TERRENO (EN ROJO).
PARA UN CONTROL CORRECTO DE LA MARCHA DEL TRABAJO DE CAMPO EL CONSULTOR DEBERA ENVIAR ENTRE LOS DIAS 1 al 7 y 15 al 22 DE CADA MES ESTAS HOJAS AL INSTITUTO GEOLOGICO Y MINERO DE ESPAÑA, DIVISION DE GEOLOGIA. C/ RIOS ROSAS, 23 – MADRID - 3.

Recibido I.G.M.E. el 5-X-75 ..... Enviado el .....

El Supervisor


Y. Marín

El Consultor

NUMERO DE LA HOJA 3841 - I

CUADRICULA

44	41	14	11
43	42	13	12
34	31	24	21
33	32	23	22

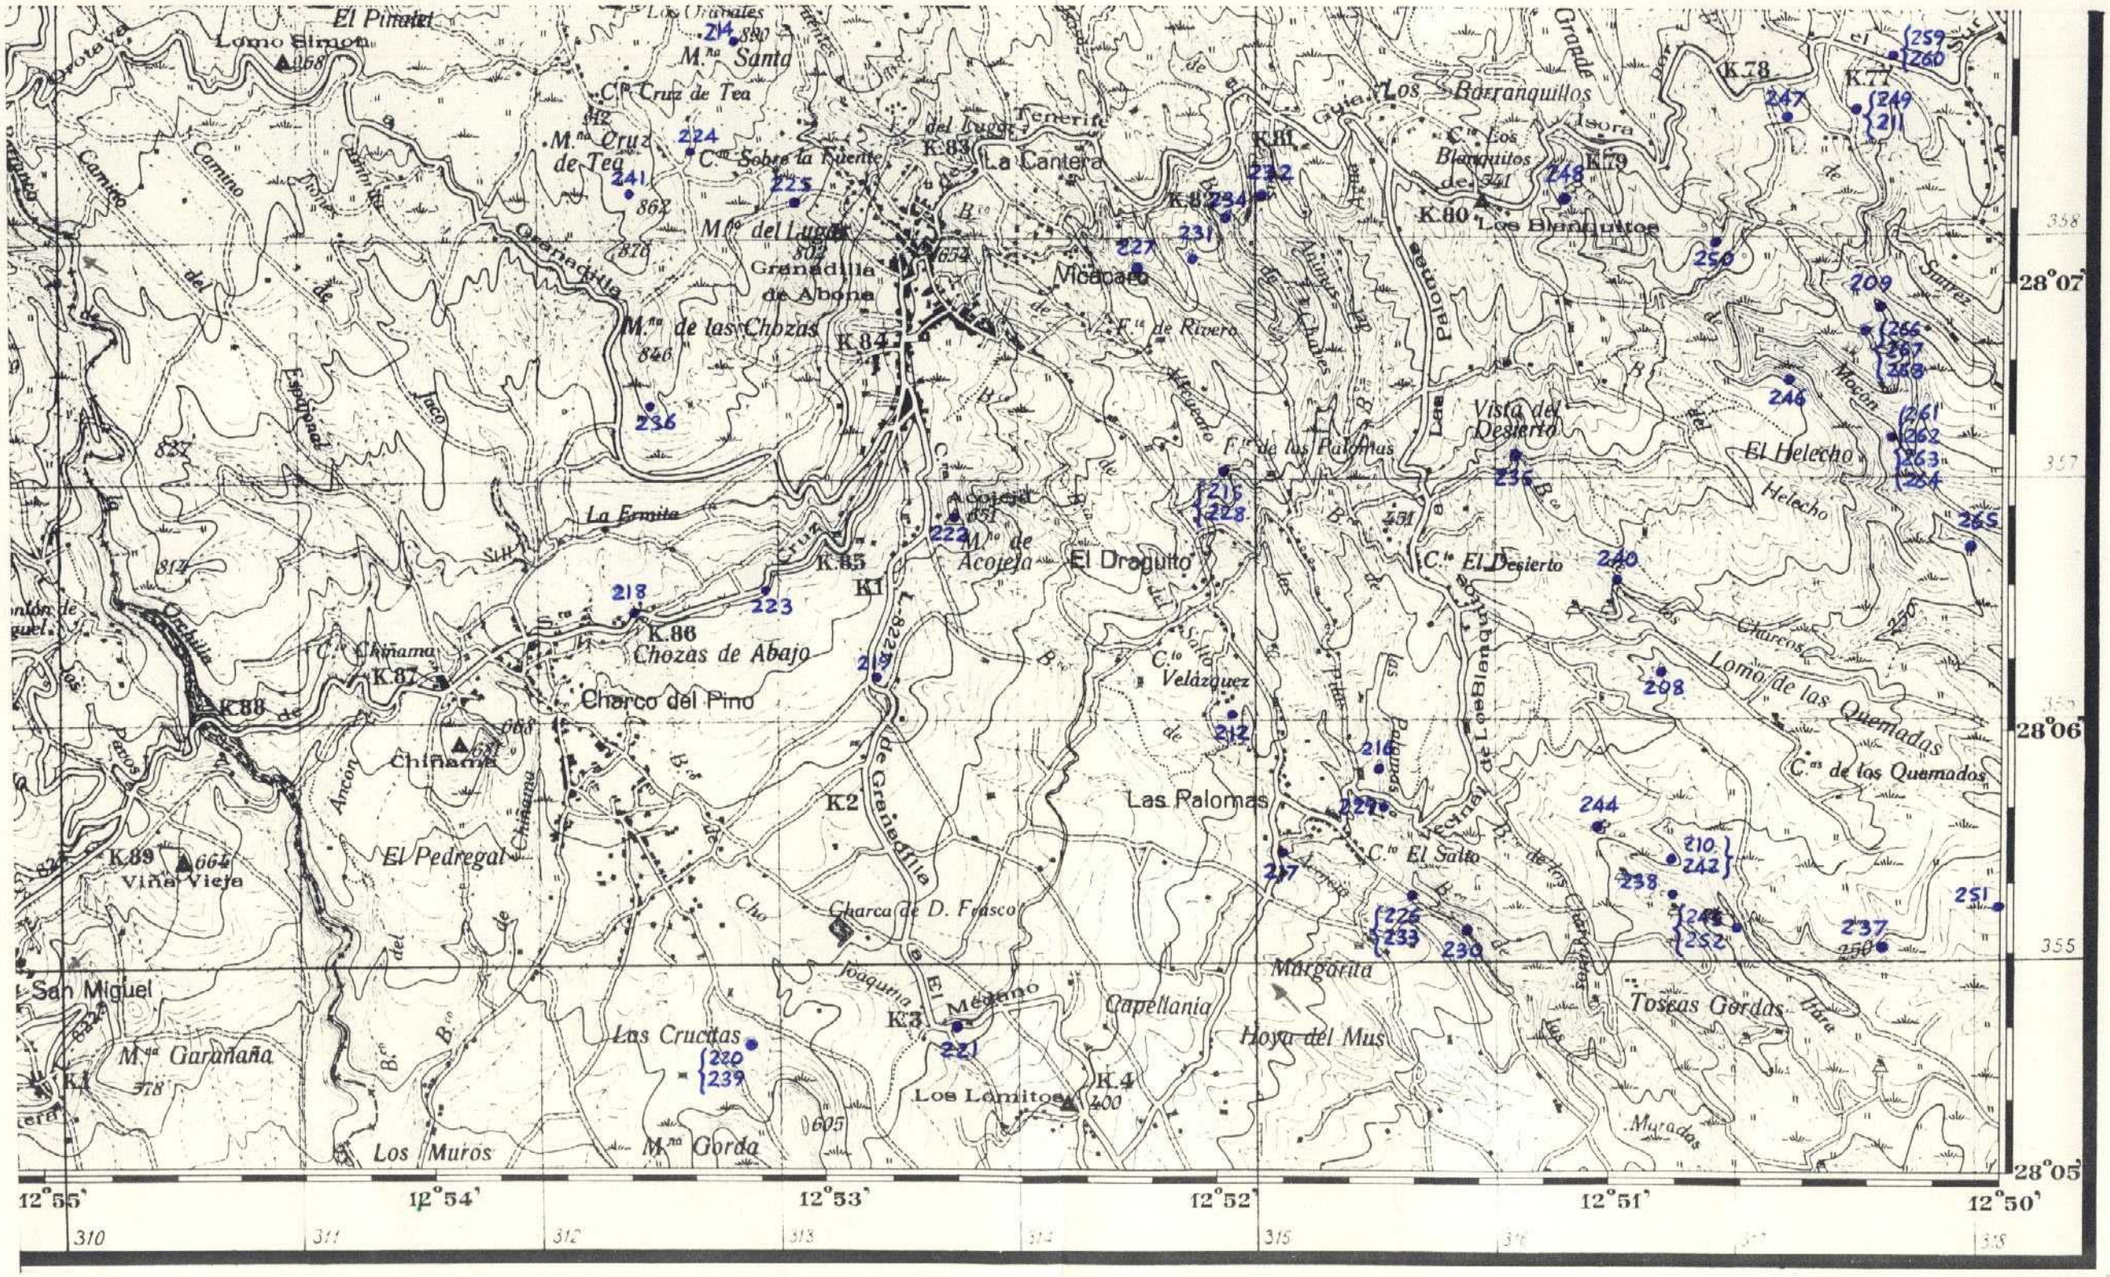
El Pinalat
Lomo Simón
Los Granales
M.na Santa
C.P Cruz de Tea
M.na Cruz de Tea
C.m Sobre la Fuente
M.to del Lugar
Granadilla de Abona
M.na de las Chozas
La Cantera
Micacaco
F.ta de Rivero
F.ta de las Palomas
Los Barranquillos
C.to Los Blanquitos de Arriba
Los Blanquitos
Vista del Desierto
El Helecho
C.to El Desierto
Lomo de las Quemadas
C.as de los Quemados
Las Palomas
C.to El Salto
Tosca Gordas
Margarita
Hoya del Mus
Capellanía
La Ermita
Acojeja
M.na de Acojeja
El Draguito
C.to Velázquez
Chozas de Abajo
Charco del Pino
Chinama
El Pedregal
Viña Vieja
Charca de D. Fresco
Las Cruchas
Los Lomitos
M.na Gorda
Los Muros
San Miguel
M.as Garañaña
Los Muradas

309

12

MINISTERIO DE INDUSTRIA
DIRECCION GENERAL DE MINAS
INSTITUTO GEOLOGICO Y MINERO DE ESPAÑA

PLAN NACIONAL DE LA MINERIA. MAPA GEOLOGICO NACIONAL A ESCALA 1:50.000
MAGNA

FICHA DE CONTROL DEL TRABAJO DE CAMPO MCC1

DATOS A RELLENAR POR EL IGME				DATOS A RELLENAR POR EL CONSULTOR				DATOS A RELLENAR POR EL IGME			
Nº de la hoja 1:50.000	CUADRICULA	NUMERO	Nº del documento	CONSULTOR	ESPECIALIDAD QUE REALIZA LA ESTACION			Recibido	Ref. Control	Perforado	Verificado
3841	11			A	D	F	B		309		

DATOS A RELLENAR POR EL CONSULTOR

NUMERO DE LA ESTACION	Fotografia	MUESTRAS											
		Petro L y M	Macrop	Micropal	Sedimen	Rayos X	Espectro masas	C 14	Analisis quimico	Termico diferen.	Microso	Otros analisis
607		1										
629		1										
630		1										
631		1										
632		1										
639		1										
644		1										
646		1										
647		1										
653		1										
655		1										
656		1										

NUMERO DE LA ESTACION	Fotografia	MUESTRAS											
		Petro L y M	Macrop	Micropal	Sedimen	Rayos X	Espectro masas	C 14	Analisis quimico	Termico diferen.	Microso	Otros analisis

DATOS A RELLENAR POR EL CONSULTOR

NUMERO DE LA ESTACION	Fotografia	MUESTRAS											
		Petro L y M	Macrop	Micropal	Sedimen	Rayos X	Espectro masas	C 14	Analisis quimico	Termico diferen.	Microso	Otros analisis

EL CONSULTOR.— DEBERA MARCAR SOBRE EL MAPA LAS ESTACIONES CON SU NUMERO DE REFERENCIA (EN AZUL) Y LOS CORTES REALIZADOS SOBRE EL TERRENO (EN ROJO).
PARA UN CONTROL CORRECTO DE LA MARCHA DEL TRABAJO DE CAMPO EL CONSULTOR DEBERA ENVIAR ENTRE LOS DIAS 1 al 7 y 15 al 22 DE CADA MES ESTAS HOJAS AL INSTITUTO GEOLOGICO Y MINERO DE ESPAÑA, DIVISION DE GEOLOGIA. C/ RIOS ROSAS, 23 – MADRID - 3

Recibido I.G.M.E. el 5-X-75 Enviado el .....

El Supervisor


Y. Haveis

El Consultor

NUMERO DE LA HOJA 8841 - I

CUADRICULA

44	41	14	
43	42	13	12
34	31	24	21
33	32	23	22

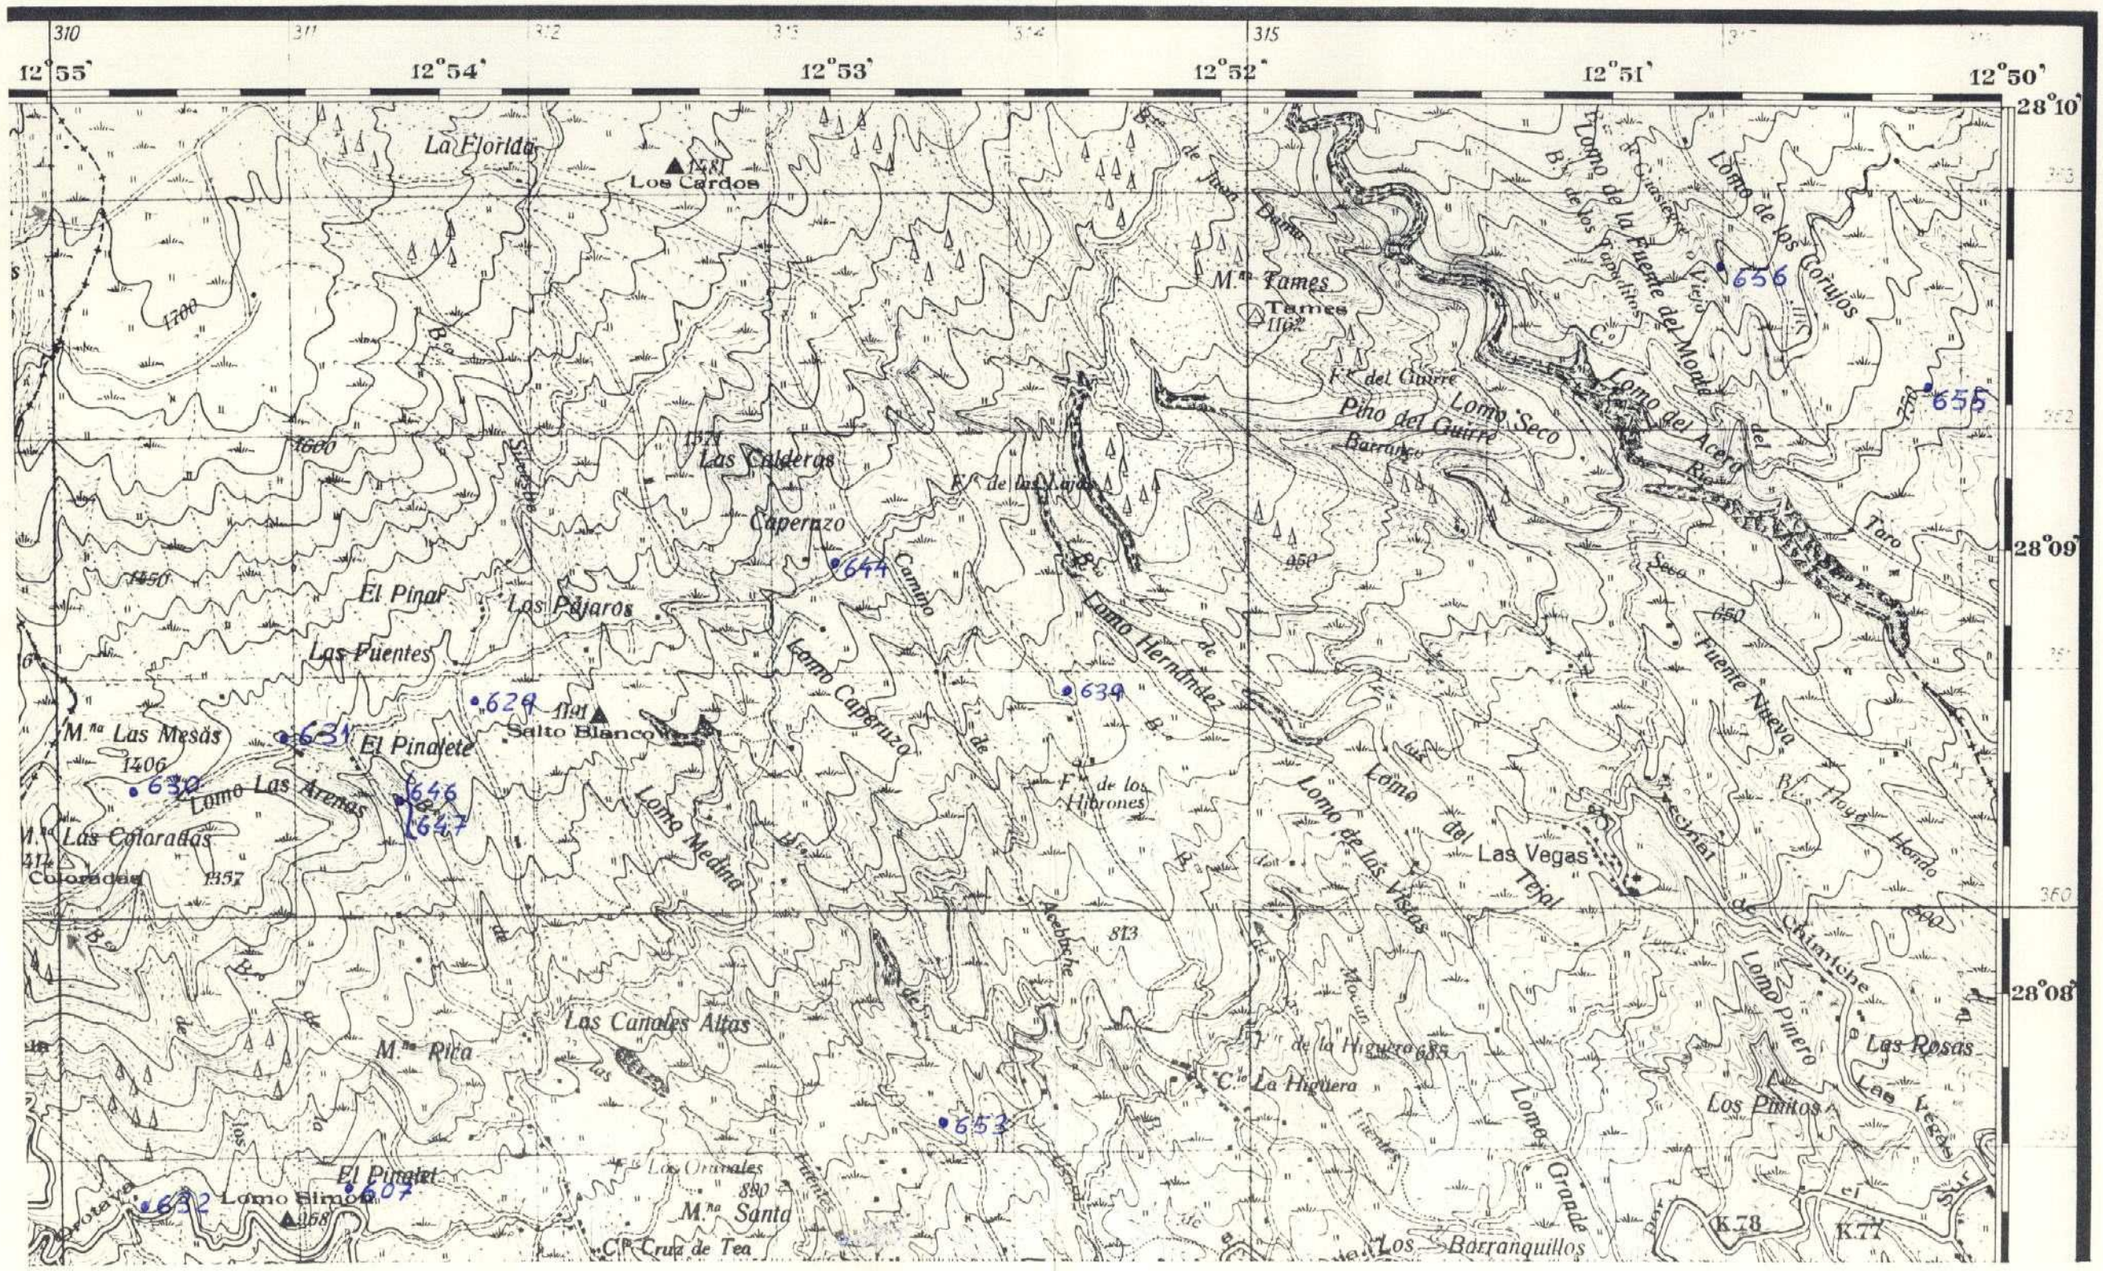

x = 310.000
y = 360.000

Δx = 100
Δy = 60

310

MINISTERIO DE INDUSTRIA
DIRECCION GENERAL DE MINAS
INSTITUTO GEOLOGICO Y MINERO DE ESPAÑA

PLAN NACIONAL DE LA MINERIA. MAPA GEOLOGICO NACIONAL A ESCALA 1:50.000
MAGNA

FICHA DE CONTROL DEL TRABAJO DE CAMPO MCC1

DATOS A RELLENAR POR EL IGME			DATOS A RELLENAR POR EL CONSULTOR		DATOS A RELLENAR POR EL IGME			
Nº de la hoja 1:50.000	CUADRICULA NUMERO	Nº del documento	CONSULTOR	ESPECIAL QUE REALIZA LA ESTACION	Recibido	Ref. Control	Perforado	Verificado
38411	3		ADFB			310		

DATOS A RELLENAR POR EL CONSULTOR

NUMERO DE LA ESTACION	Fotografia	MUESTRAS: Petrol. y M.	Macrop.	Micropal.	Sedimen.	Rayos X	Espectrometria	C 14	Analisis quimico	Termico diferen.	Microsc.	Otros analisis
601		1										
634		1										
637		1										
638		1										
654		1										

EL CONSULTOR.– DEBERA MARCAR SOBRE EL MAPA: LAS ESTACIONES CON SU NUMERO DE REFERENCIA (EN AZUL) Y LOS CORTES REALIZADOS SOBRE EL TERRENO (EN ROJO).
PARA UN CONTROL CORRECTO DE LA MARCHA DEL TRABAJO DE CAMPO EL CONSULTOR DEBERA ENVIAR ENTRE LOS DIAS 1 al 7 y 15 al 22 DE CADA MES ESTAS HOJAS AL INSTITUTO GEOLOGICO Y MINERO DE ESPAÑA, DIVISION DE GEOLOGIA. C/ RIOS ROSAS, 23 – MADRID - 3.

Recibido I.G.M.E. el 5-X-77 Enviado el .....


El Supervisor

El Consultor

NUMERO DE LA HOJA 3841 - I

CUADRICULA

44	41	14	11
43	42	13	12
34	31	24	21
33	32	23	22

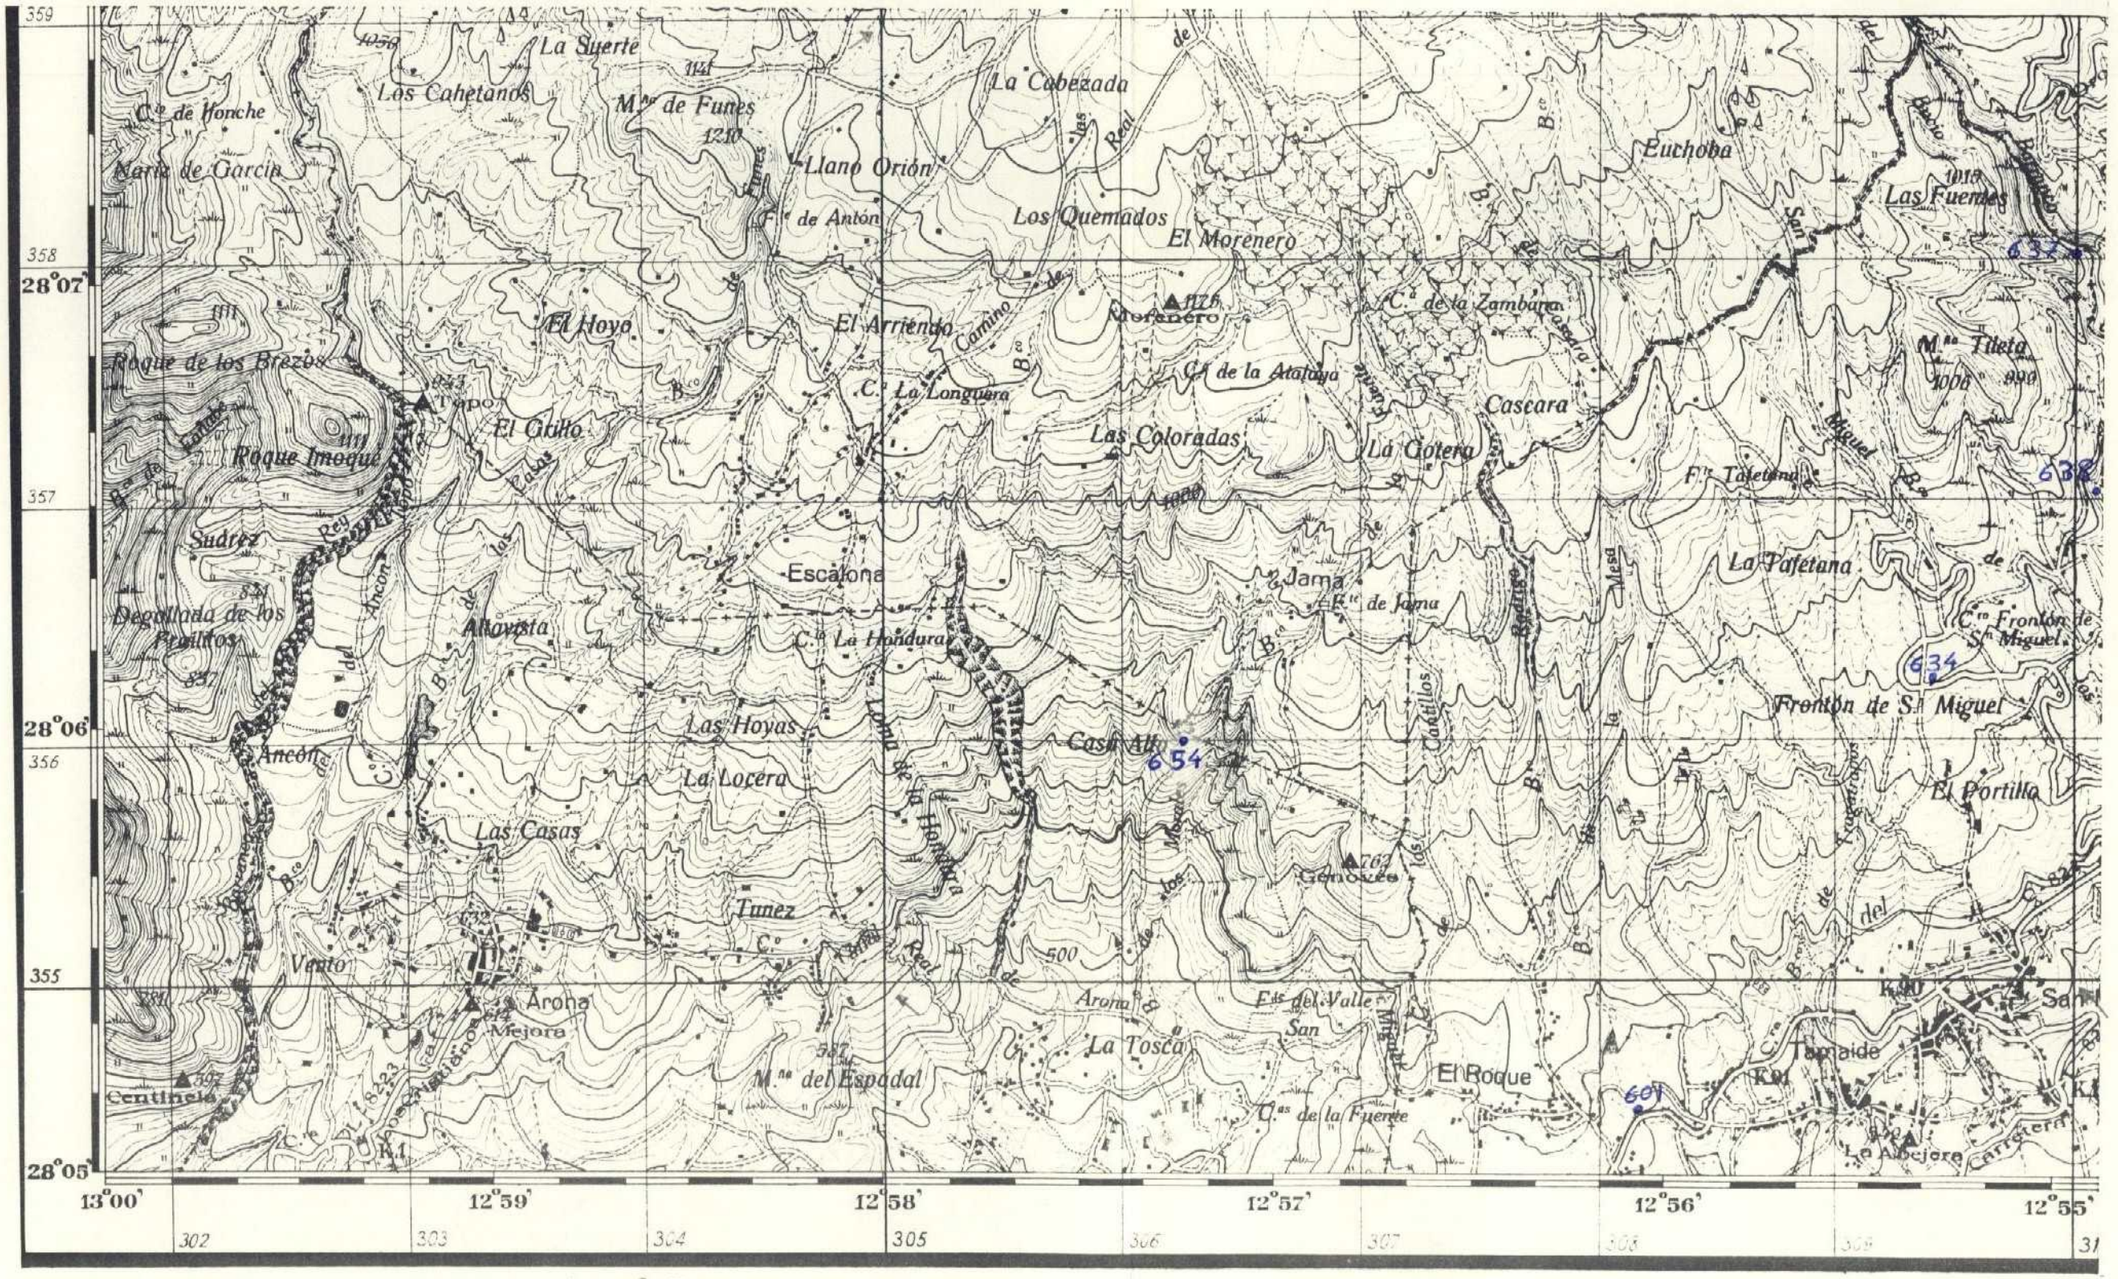

x = 305 000 Lx = 100
y = 355 000 Ly = 80

311

MINISTERIO DE INDUSTRIA
DIRECCION GENERAL DE MINAS
INSTITUTO GEOLOGICO Y MINERO DE ESPAÑA

PLAN NACIONAL DE LA MINERIA. MAPA GEOLOGICO NACIONAL A ESCALA 1:50.000
MAGNA

FICHA DE CONTROL DEL TRABAJO DE CAMPO MCC1

10

DATOS A RELLENAR POR EL IGME			
Nº de la hoja 1:50.000	CUADRICULA	NUMERO	Nº del documento
3841	1	2	

DATOS A RELLENAR POR EL CONSULTOR	
CONSULTOR	ESPECIALIDAD QUE REALIZA LA ESTACION
A D	F B

DATOS A RELLENAR POR EL IGME			
Recibido	Ref. Control	Perforado	Verificado
	311		

DATOS A RELLENAR POR EL CONSULTOR

NUMERO DE LA ESTACION	Fotografia	MUESTRAS: Petro L y M.	Macrop.	Micropal.	Sedimen.	Rayos X	Espectro masas	C 14	Analisis quimico	Termico diferen.	Microsc.	Otros analisis
635		1										
636		1										
640		1										
641		1										
642		1										
648		1										
649		1										
650		1										
651		1										
652		1										

NUMERO DE LA ESTACION	Fotografia	MUESTRAS: Petro L y M.	Macrop.	Micropal.	Sedimen.	Rayos X	Espectro masas	C 14	Analisis quimico	Termico diferen.	Microsc.	Otras analisis

DATOS A RELLENAR POR EL CONSULTOR

NUMERO DE LA ESTACION	Fotografia	MUESTRAS: Petro L y M.	Macrop.	Micropal.	Sedimen.	Rayos X	Espectro masas	C 14	Analisis quimico	Termico diferen.	Microsc.	Otras analisis

EL CONSULTOR.– DEBERA MARCAR SOBRE EL MAPA: LAS ESTACIONES CON SU NUMERO DE REFERENCIA (EN AZUL) Y LOS CORTES REALIZADOS SOBRE EL TERRENO (EN ROJO).
PARA UN CONTROL CORRECTO DE LA MARCHA DEL TRABAJO DE CAMPO EL CONSULTOR DEBERA ENVIAR ENTRE LOS DIAS 1 al 7 y 15 al 22 DE CADA MES ESTAS HOJAS AL INSTITUTO GEOLOGICO Y MINERO DE ESPAÑA, DIVISION DE GEOLOGIA. C/ RIOS ROSAS, 23 – MADRID - 3.

Recibido I.G.M.E. el 5-X-75 Enviado el .....


El Supervisor

El Consultor

NUMERO DE LA HOJA 3841 - I

CUADRICULA

44	41	14	11
43	42	13	12
34	31	24	21
33	32	23	22

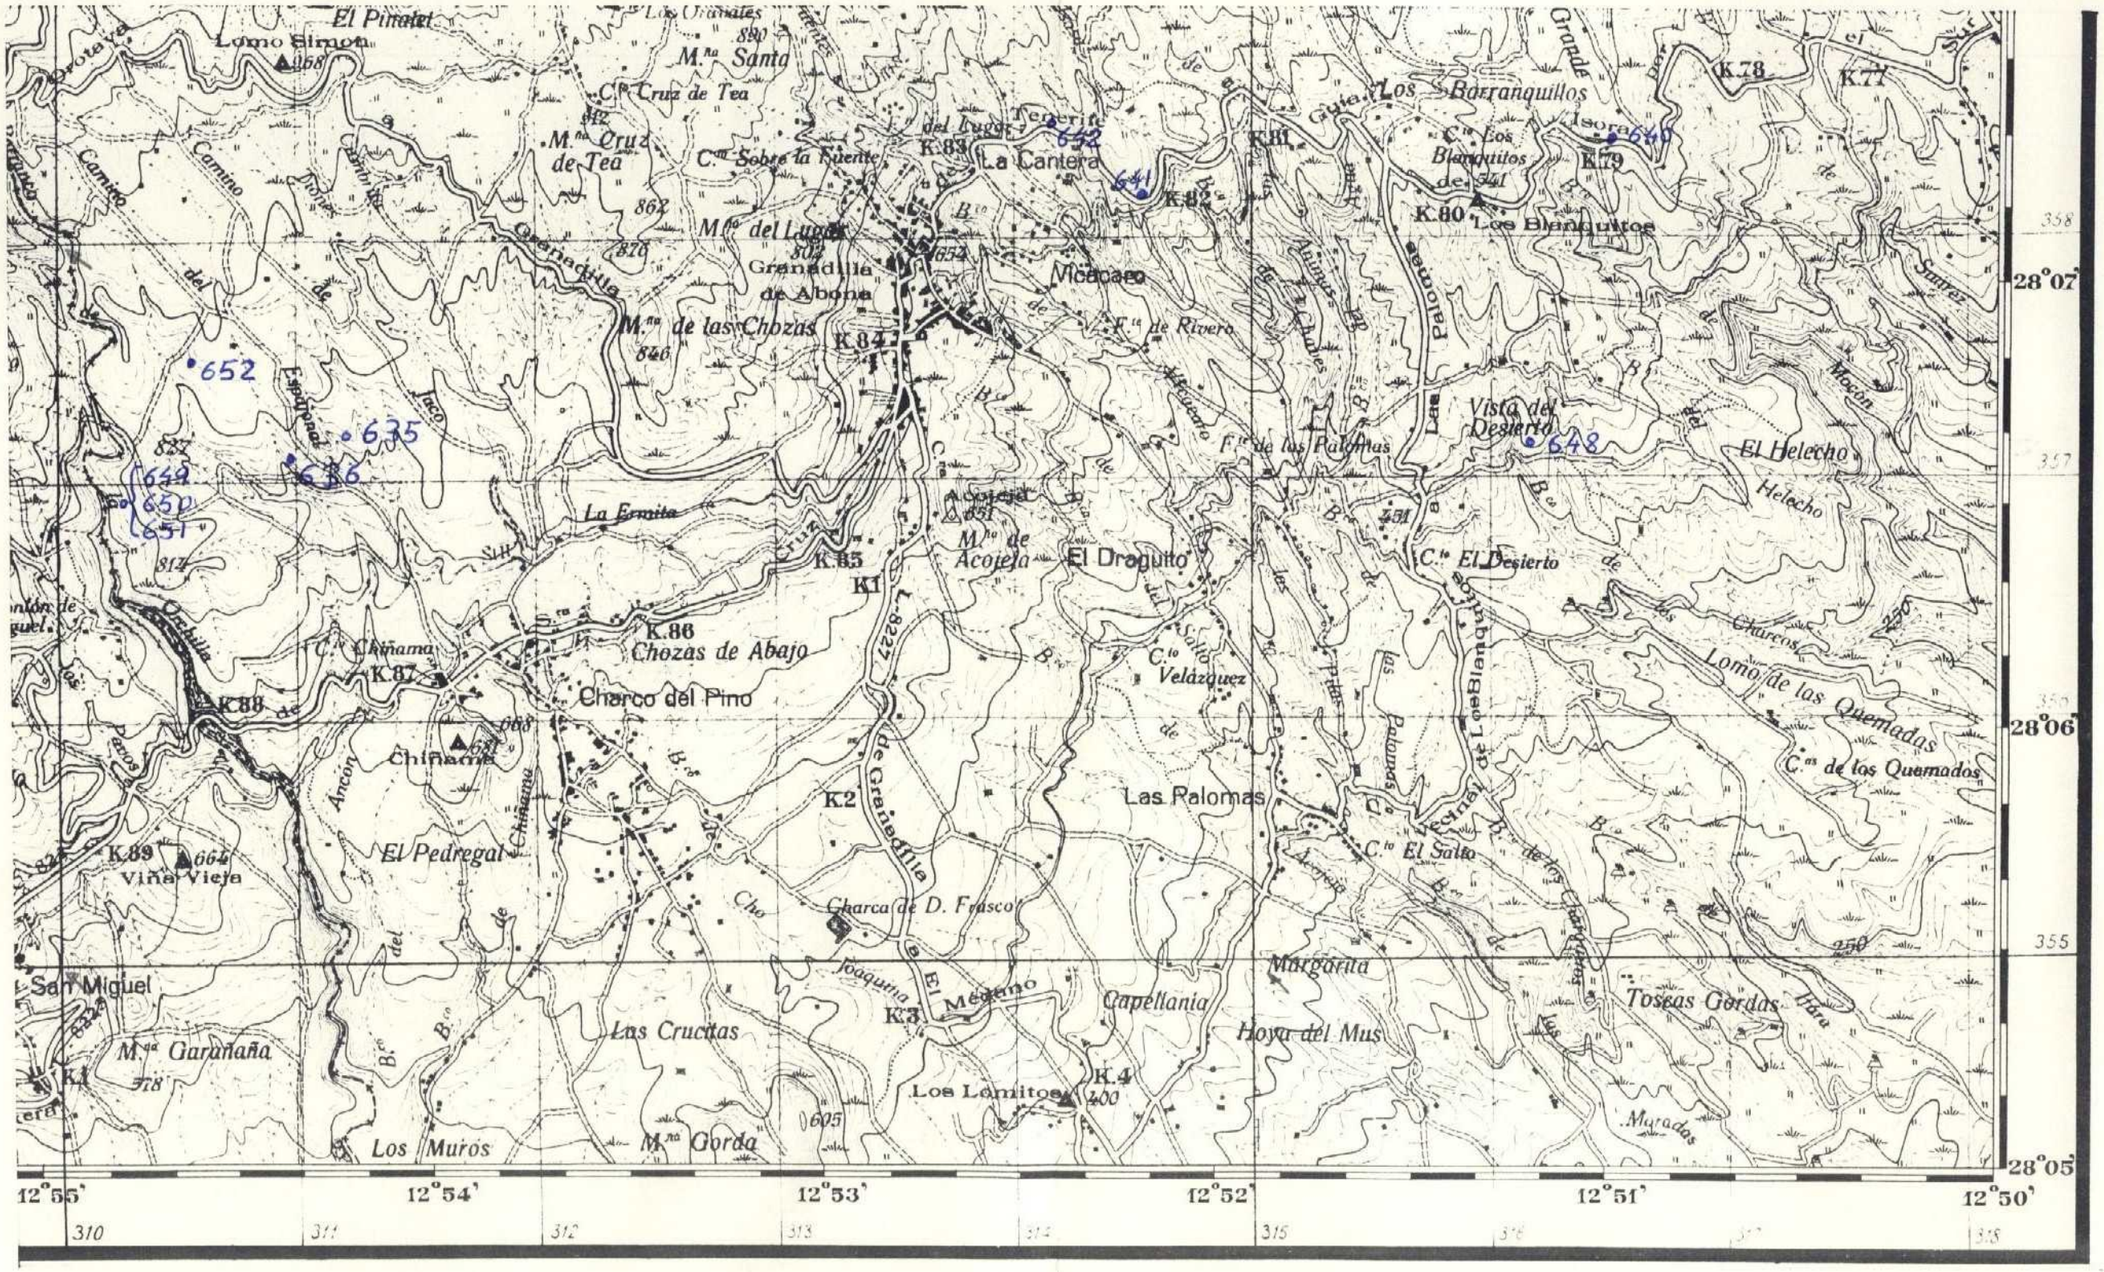

x = 310.000
y = 355.000

Δx = 100
Δy = 60

312

MINISTERIO DE INDUSTRIA
DIRECCION GENERAL DE MINAS
INSTITUTO GEOLOGICO Y MINERO DE ESPAÑA

PLAN NACIONAL DE LA MINERIA. MAPA GEOLOGICO NACIONAL A ESCALA 1:50.000
MAGNA

FICHA DE CONTROL DEL TRABAJO DE CAMPO MCC1

DATOS A RELLENAR POR EL IGME			DATOS A RELLENAR POR EL CONSULT.			DATOS A RELLENAR POR EL IGME			
Nº de la hoja 1:50.000	CUADRICU NUMERO	Nº del documento	CONSULT.	ESPECIAL QUE REALIZA LA ESTAC.		Recibido	Ref. Control	Perforado	Verificado
3841	14		A	D	F B		312		

DATOS A RELLENAR POR EL CONSULTOR

NUMERO DE LA ESTACION	Fotografia	MUESTRAS: Petro l y M	Macrop.	Micropal.	Sedimen.	Rayos X	Espectro. masas	C 14	Analisis quimico	Termico diferen.	Microso.	Otros analisis
602	1											
603	1											
604	1											
605	1											
606	1											
633	1											
643	1											
645	1											

EL CONSULTOR.- DEBERA MARCAR SOBRE EL MAPA LAS ESTACIONES CON SU NUMERO DE REFERENCIA (EN AZUL) Y LOS CORTES REALIZADOS SOBRE EL TERRENO (EN ROJO).
PARA UN CONTROL CORRECTO DE LA MARCHA DEL TRABAJO DE CAMPO EL CONSULTOR DEBERA ENVIAR ENTRE LOS DIAS 1 al 7 y 15 al 22 DE CADA MES ESTAS HOJAS AL INSTITUTO GEOLOGICO Y MINERO DE ESPAÑA, DIVISION DE GEOLOGIA C/ RIOS ROSAS, 23 – MADRID - 3

Recibido I.G.M.E. el 5-X-75..... Enviado el .....

El Supervisor


Y. Haro

El Consultor

NUMERO DE LA HOJA 3841 - I

CUADRICULA

44	41	14	11
43	42	13	12
34	31	24	21
33	32	23	22

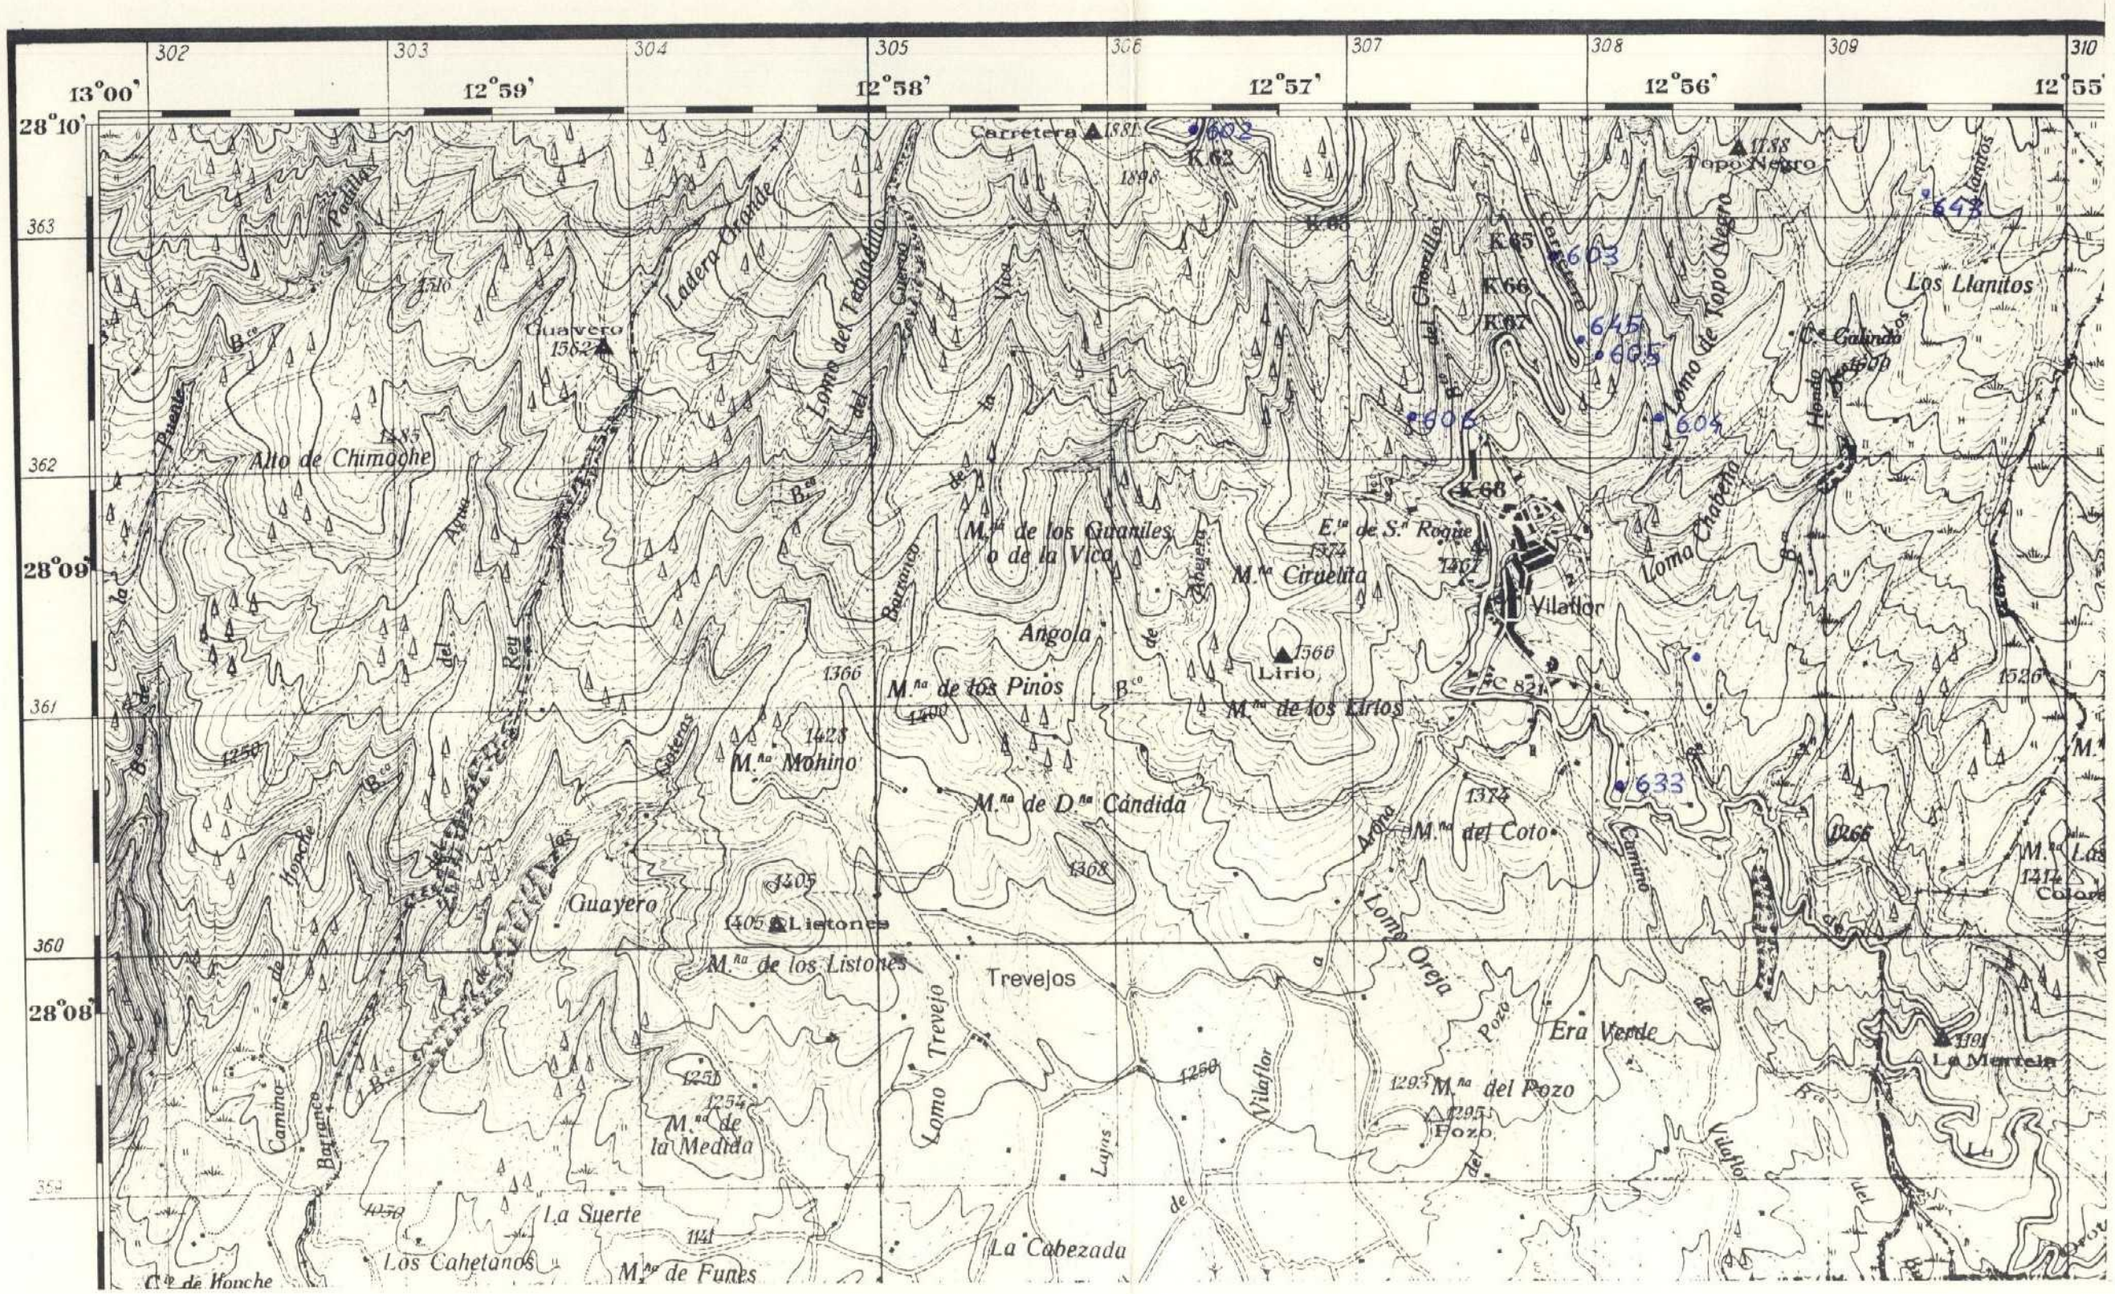

x = 305 000
y = 360 000

Lx = 100
Ly = 60

313

MINISTERIO DE INDUSTRIA
DIRECCION GENERAL DE MINAS
INSTITUTO GEOLOGICO Y MINERO DE ESPAÑA

PLAN NACIONAL DE LA MINERIA. MAPA GEOLOGICO NACIONAL A ESCALA 1:50.000
MAGNA

FICHA DE CONTROL DEL TRABAJO DE CAMPO MCC1

DATOS A RELLENAR POR EL IGME			DATOS A RELLENAR POR EL CONSUL		DATOS A RELLENAR POR EL IGME			
Nº de la hoja 1:50.000	CUADRICU	Nº del documento	CONSULT	ESPECIAL	Recibido	Ref. Control	Perforado	Verificado
38412			A	D		313		
			A	D				

14

DATOS A RELLENAR POR EL CONSULTOR

NUMERO DE LA ESTACION	Fotografia	MUESTRAS											
		Petro l y M	Macrop.	Micropal.	Sedimen.	Rayos X	Espectro. masas	C 14	Analisis quimico	Termico diferen.	Microsc	Otros analisis
752		1										
753		1										
772		1										
773		1										
774		1										
775		1										
776		1										
784		1										
785		1										
786		1										
787		1										
788		1										
789		1										
790		1										

DATOS A RELLENAR POR EL CONSULTOR

NUMERO DE LA ESTACION	Fotografia	MUESTRAS											
		Petro l y M	Macrop.	Micropal.	Sedimen.	Rayos X	Espectro. masas	C 14	Analisis quimico	Termico diferen.	Microsc	Otros analisis

DATOS A RELLENAR POR EL CONSULTOR

NUMERO DE LA ESTACION	Fotografia	MUESTRAS											
		Petro l y M	Macrop.	Micropal.	Sedimen.	Rayos X	Espectro. masas	C 14	Analisis quimico	Termico diferen.	Microsc	Otros analisis

EL CONSULTOR.– DEBERA MARCAR SOBRE EL MAPA LAS ESTACIONES CON SU NUMERO DE REFERENCIA (EN AZUL) Y LOS CORTES REALIZADOS SOBRE EL TERRENO (EN ROJO).
PARA UN CONTROL CORRECTO DE LA MARCHA DEL TRABAJO DE CAMPO EL CONSULTOR DEBERA ENVIAR ENTRE LOS DIAS 1 al 7 y 15 al 22 DE CADA MES ESTAS HOJAS AL INSTITUTO GEOLOGICO Y MINERO DE ESPAÑA, DIVISION DE GEOLOGIA C/ RIOS ROSAS, 23 – MADRID 3.

Recibido I.G.M.E. el 5-X-75 Enviado el .....

El Supervisor


Y. Marey

El Consultor

NUMERO DE LA HOJA 3841 - I

CUADRICULA

44	41	14	11
43	42	13	12
34	31	24	21
33	32	23	22

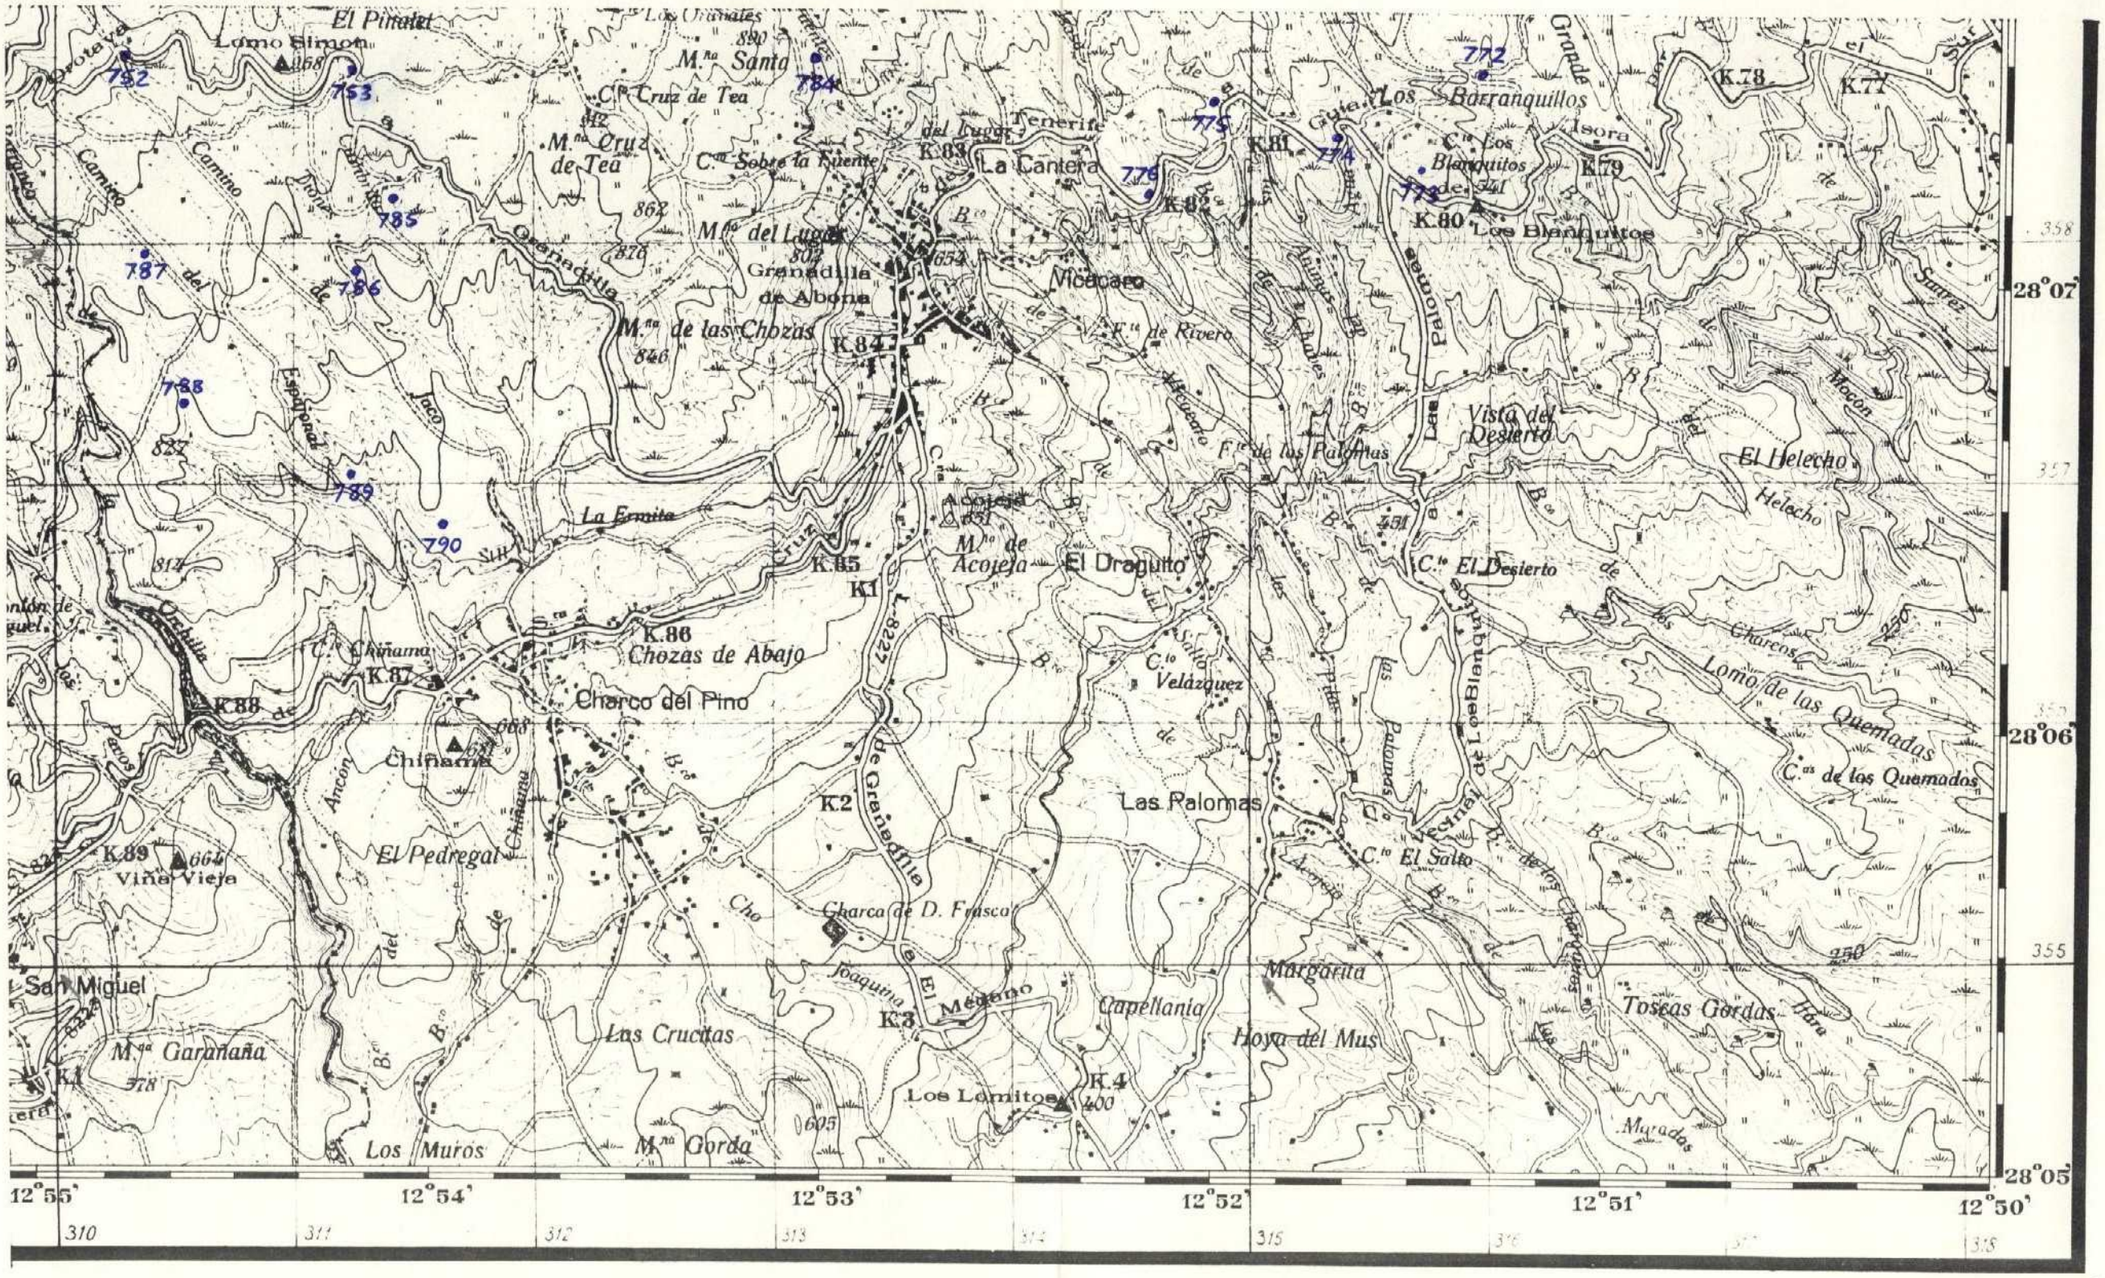

x = 310.000
y = 355.000

Δx = 100
Δy 60

314

MINISTERIO DE INDUSTRIA
DIRECCION GENERAL DE MINAS
INSTITUTO GEOLOGICO Y MINERO DE ESPAÑA

PLAN NACIONAL DE LA MINERIA. MAPA GEOLOGICO NACIONAL A ESCALA 1:50.000
MAGNA

FICHA DE CONTROL DEL TRABAJO DE CAMPO MCC1

20

DATOS A RELLENAR POR EL IGME			
Nº de la hoja 1:50.000	CUADRICULA NUMERO	Nº del documento	
3841	23		

DATOS A RELLENAR POR EL CONSULTOR		
CONSULTOR	ESPECIAL QUE REALIZA LA ESTACION	
AD	AD	

DATOS A RELLENAR POR EL IGME			
Recibido	Ref. Control	Perforado	Verificado
	314		

DATOS A RELLENAR POR EL CONSULTOR

NUMERO DE LA ESTACION	Fotografia	MUESTRAS: Petro L y M.	Macrop.	Micropal.	Sedimen.	Rayos X	Espectro. masas	C 14	Analisis quimico	Termico diferen.	Microso.	Otros analisis.
701		1										
706		1										
707		1										
708		1										
710		1										
711		1										
712		1										
713		1										
714		1										
715		1										
716		1										
717		1										
718		1										
719		1										
720		1										
721		1										
722		1										
723		1										
724		1										

NUMERO DE LA ESTACION	Fotografia	MUESTRAS: Petro L y M.	Macrop.	Micropal.	Sedimen.	Rayos X	Espectro. masas	C 14.	Analisis quimico	Termico diferen.	Microso	Otros analisis.
751		1										

DATOS A RELLENAR POR EL CONSULTOR

NUMERO DE LA ESTACION	Fotografia	MUESTRAS: Petro L y M.	Macrop.	Micropal.	Sedimen.	Rayos X	Espectro. masas	C 14	Analisis quimico	Termico diferen.	Microso	Otros analisis.

NUMERO DE LA ESTACION	Fotografia	MUESTRAS: Petro L y M.	Macrop.	Micropal.	Sedimen.	Rayos X	Espectro. masas	C 14	Analisis quimico	Termico diferen.	Microso	Otros analisis.

EL CONSULTOR.— DEBERA MARCAR SOBRE EL MAPA LAS ESTACIONES CON SU NUMERO DE REFERENCIA (EN AZUL) Y LOS CORTES REALIZADOS SOBRE EL TERRENO (EN ROJO).
PARA UN CONTROL CORRECTO DE LA MARCHA DEL TRABAJO DE CAMPO EL CONSULTOR DEBERA ENVIAR ENTRE LOS DIAS 1 al 7 y 15 al 22 DE CADA MES ESTAS HOJAS AL INSTITUTO GEOLOGICO Y MINERO DE ESPAÑA. DIVISION DE GEOLOGIA. C/ RIOS ROSAS, 23 – MADRID - 3.

Recibido I.G.M.E. el 5-X-75 Enviado el .....

El Supervisor


Y. Alvarez

El Consultor

NUMERO DE LA HOJA 3841 - I

CUADRICULA

44	41	14	11
43	42	13	12
34	31	24	21
33	32	23	22

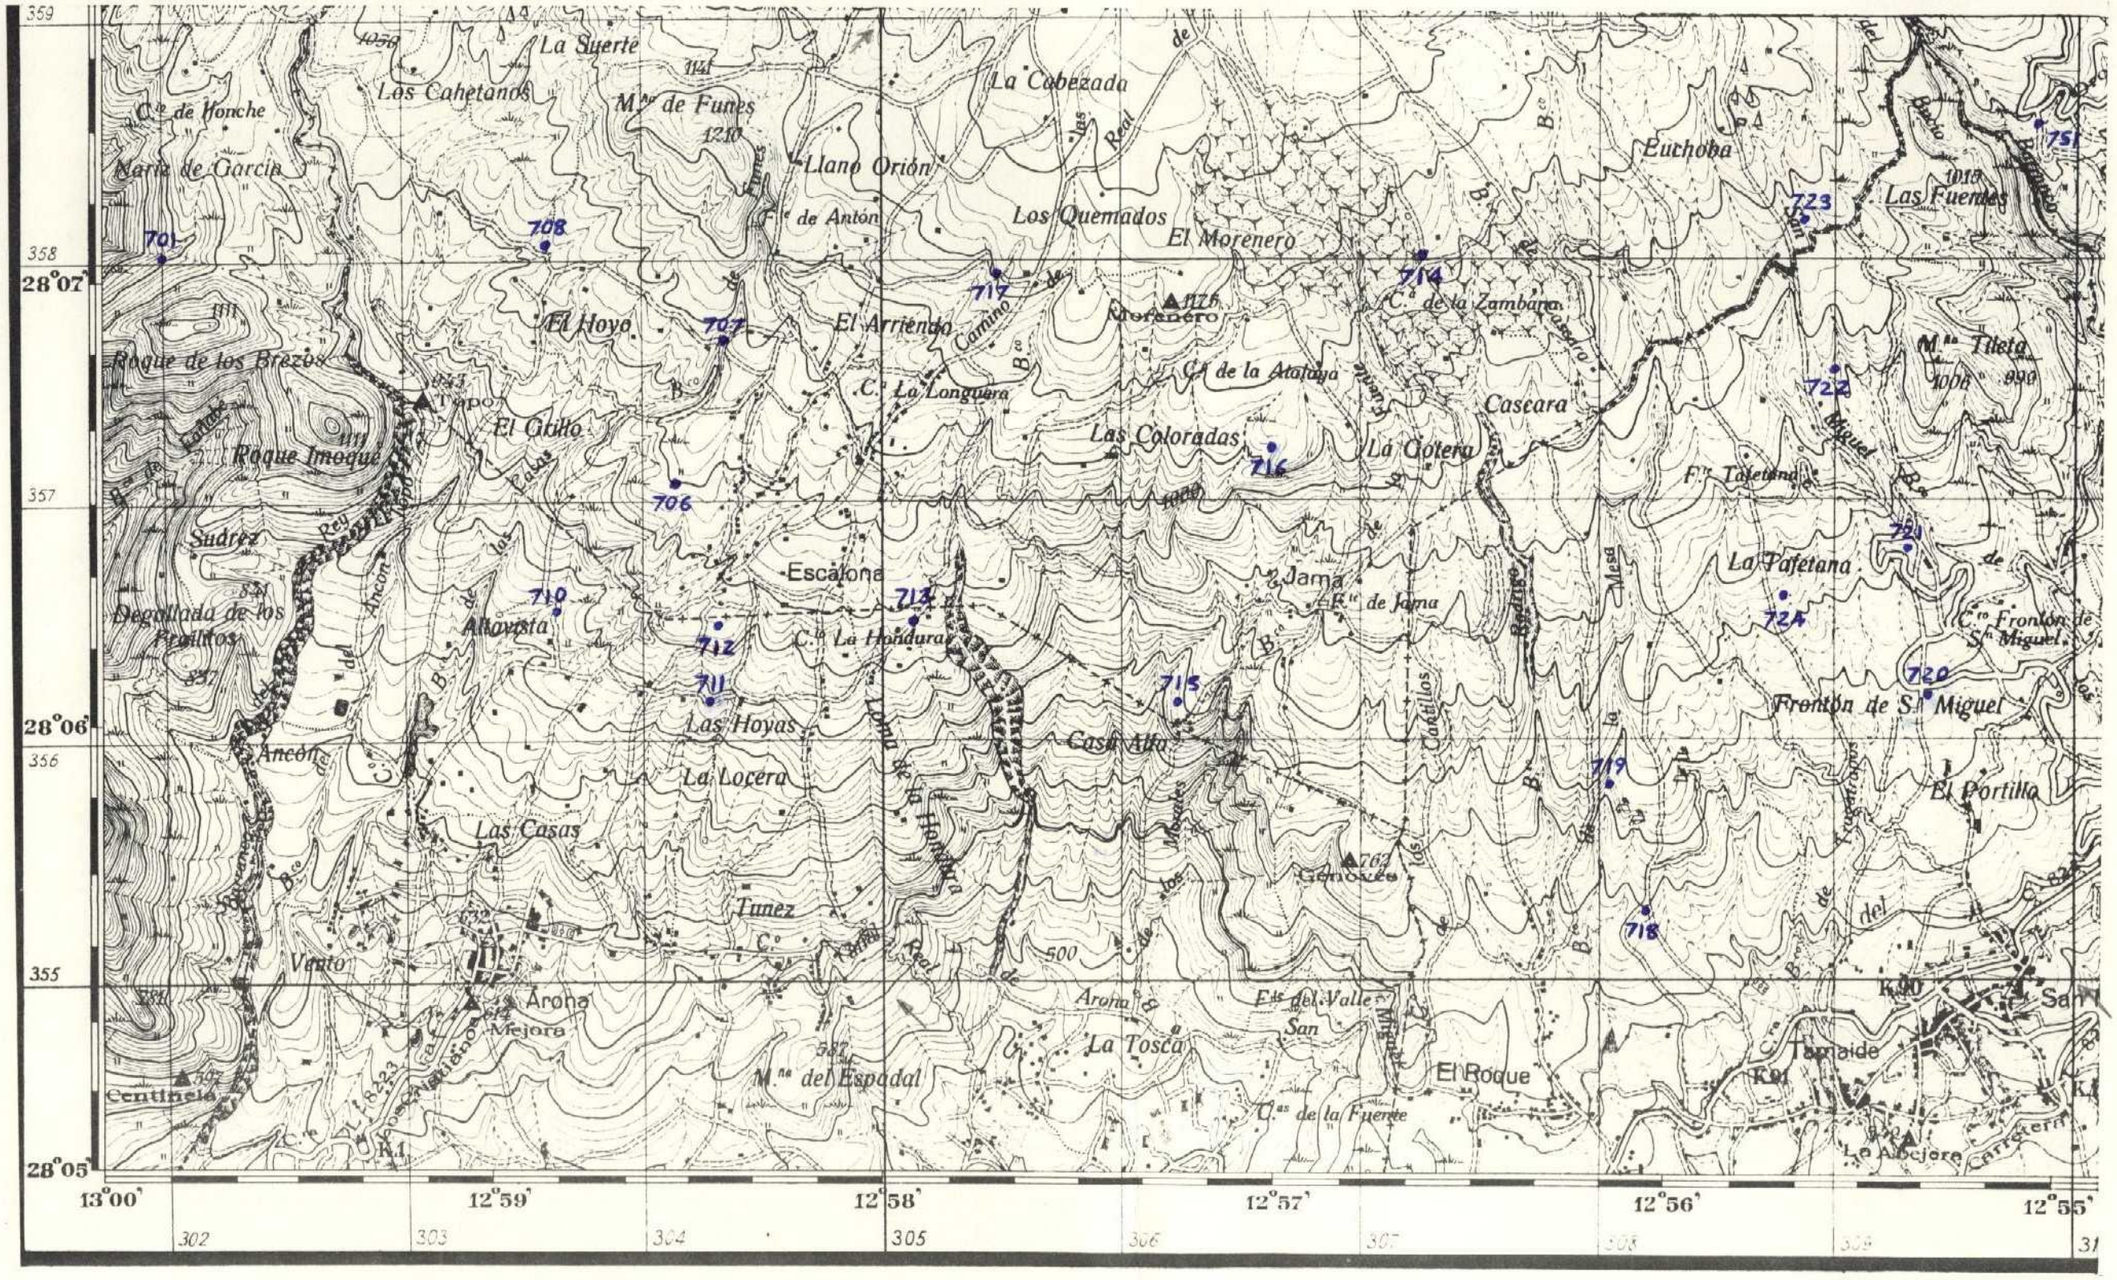
359
358
357
356
355
28°07'
28°06'
28°05'
13°00'
12°59'
12°58'
12°57'
12°56'
12°55'
302
303
304
305
306
307
308
La Suerte
Los Cahetanos
C.º de Honche
María de García
M.ºs de Fumes
1210
Llano Orión
de Antón
La Cabezada
Los Quemados
El Morenero
1175
Euchoba
Las Fuentes
1019
M.ºs Tileta
1006
El Hoyo
El Arriendo
Camino
C.º La Longuera
C.º de la Atalaya
C.º de la Zambarra
Cascara
Roque de los Brezos
1043
Tapo
El Gullo
Roque Imoque
Las Coloradas
La Cotera
F.ª Tafetana
Sudrez
Degollada de los Perillos
857
Escalona
Jama
F.ª de Jama
La Tafetana
Frontón de S.ª Miguel
Altavista
C.º La Hondura
Las Hoyas
La Locera
Casa Alta
Las Casas
El Portillo
Ancón
Tunez
Genoves
762
Vento
Arona
Mejora
Centinela
M.ºs del Espadal
La Tosca
Ets del Valle
San
El Roque
Tajaide
La Abejera
Carretera

315

MINISTERIO DE INDUSTRIA
DIRECCION GENERAL DE MINAS
INSTITUTO GEOLOGICO Y MINERO DE ESPAÑA

PLAN NACIONAL DE LA MINERIA. MAPA GEOLOGICO NACIONAL A ESCALA 1:50.000
MAGNA

FICHA DE CONTROL DEL TRABAJO DE CAMPO MCC1

11

DATOS A RELLENAR POR EL IGME			DATOS A RELLENAR POR EL CONSULT.		DATOS A RELLENAR POR EL IGME			
Nº de la hoja 1:50.000	CUADRICULA NUMERO	Nº del documento	CONSULT.	ESPECIAL QUE REALIZA LA ESTAC.	Recibido	Ref. Control	Perforado	Verificado
38142			AD	MM		315		

DATOS A RELLENAR POR EL CONSULTOR

NUMERO DE LA ESTACION	Fotografia	MUESTRAS: Petro.L.y.M.	Macrop.	Micropal.	Sedimen.	Rayos X	Espectro masas	C 14	Análisis químico	Térmico diferen.	Microsc.	Otros análisis
2	1											
3	1											
5	1											
6	1											
10	1											
11	1											
97	1											
107	1											
109	1											
110	1											
113	1											

NUMERO DE LA ESTACION	Fotografia	MUESTRAS: Petro.L.y.M.	Macrop.	Micropal.	Sedimen.	Rayos X	Espectro masas	C 14	Análisis químico	Térmico diferen.	Microsc.	Otros análisis

DATOS A RELLENAR POR EL CONSULTOR

NUMERO DE LA ESTACION	Fotografia	MUESTRAS: Petro.L.y.M.	Macrop.	Micropal.	Sedimen.	Rayos X	Espectro masas	C 14	Análisis químico	Térmico diferen.	Microsc.	Otros análisis

EL CONSULTOR — DEBERA MARCAR SOBRE EL MAPA: LAS ESTACIONES CON SU NUMERO DE REFERENCIA (EN AZUL) Y LOS CORTES REALIZADOS SOBRE EL TERRENO (EN ROJO).
PARA UN CONTROL CORRECTO DE LA MARCHA DEL TRABAJO DE CAMPO EL CONSULTOR DEBERA ENVIAR ENTRE LOS DIAS 1 al 7 y 15 al 22 DE CADA MES ESTAS HOJAS AL INSTITUTO GEOLOGICO Y MINERO DE ESPAÑA, DIVISION DE GEOLOGIA - C/ RIOS ROSAS, 23 – MADRID - 3

Recibido I.G.M.E. el 5-10-75 Enviado el .....


El Supervisor — El Consultor

Y. Mares

NUMERO DE LA HOJA 3841 - IV

CUADRICULA

44	41	14	11
43	42	13	12
34	31	24	21
33	32	23	22

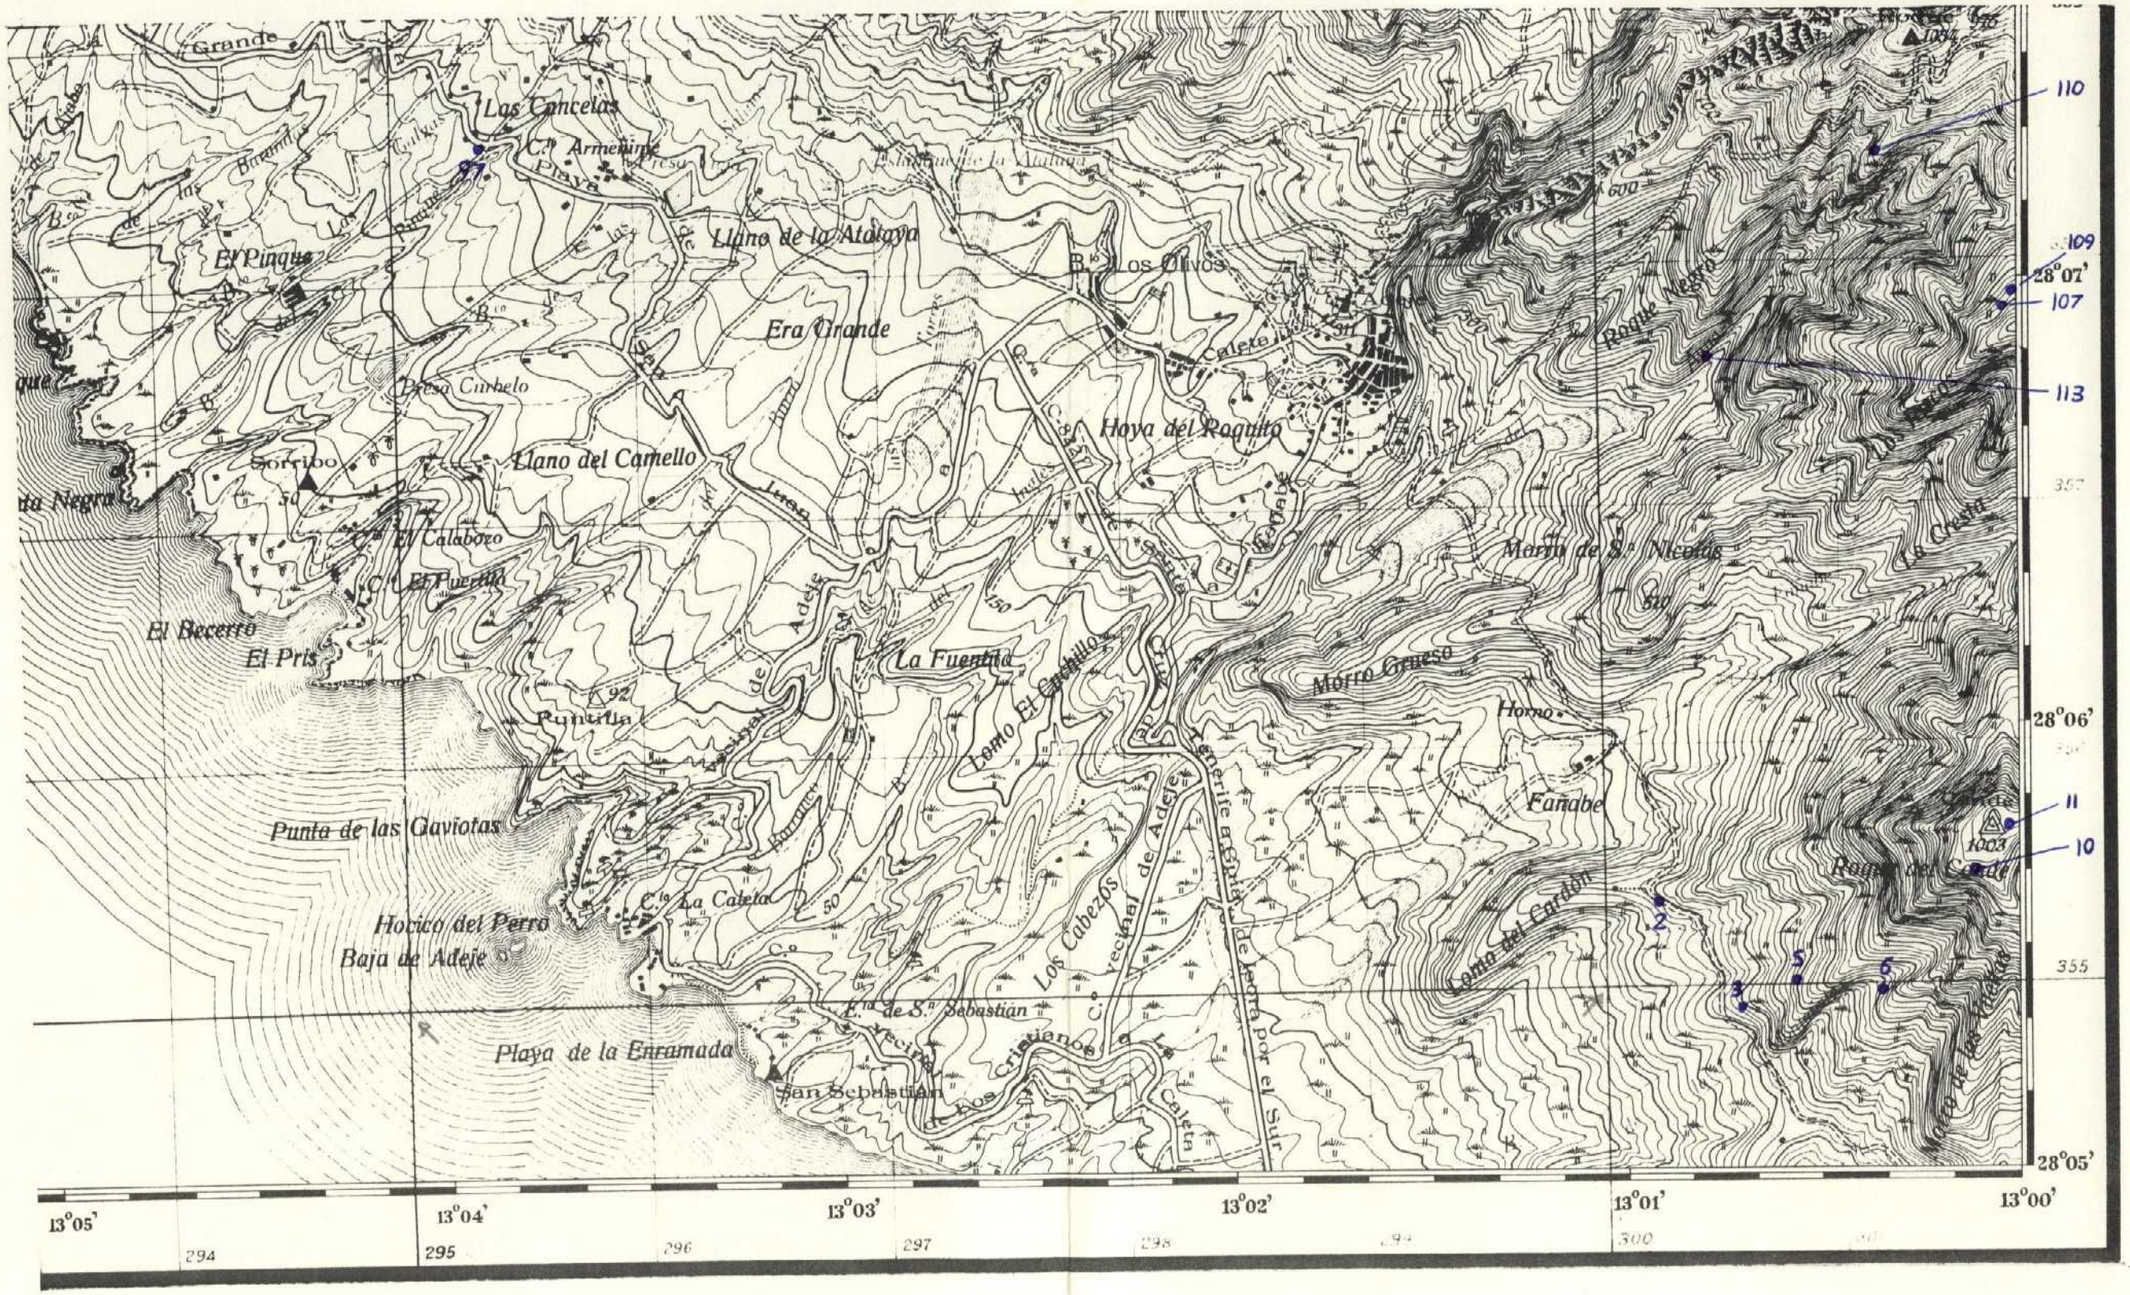

x = 295.000
y = 355.000

Δx = 100
Δy = 80

316

MINISTERIO DE INDUSTRIA
DIRECCION GENERAL DE MINAS
INSTITUTO GEOLOGICO Y MINERO DE ESPAÑA

PLAN NACIONAL DE LA MINERIA. MAPA GEOLOGICO NACIONAL A ESCALA 1:50.000
MAGNA

FICHA DE CONTROL DEL TRABAJO DE CAMPO MCC1

DATOS A RELLENAR POR EL IGME			DATOS A RELLENAR POR EL CONSULTOR			DATOS A RELLENAR POR EL IGME			
Nº de la hoja 1:50.000	CUADRICULA NUMERO	Nº del documento	CONSULT.	ESPECIAL QUE REALIZA LA ESTAC.		Recibido	Ref. Control	Perforado	Verificado
38144			AD	MM			316		

DATOS A RELLENAR POR EL CONSULTOR

NUMERO DE LA ESTACION	Fotografia	MUESTRAS: Petro t.y M.	Macrop.	Micropal.	Sedimen.	Rayos X	Espectrometria	C 14	Analisis quimico	Termico diferen.	Microso.	Otros analisis
13		1										
32		1										
45		1										
82		1										
83		1										
84		1										
85		1										
124		1										

NUMERO DE LA ESTACION	Fotografia	MUESTRAS: Petro t.y M.	Macrop.	Micropal.	Sedimen.	Rayos X	Espectrometria	C 14	Analisis quimico	Termico diferen.	Microso.	Otros analisis

DATOS A RELLENAR POR EL CONSULTOR

NUMERO DE LA ESTACION	Fotografia	MUESTRAS: Petro t.y M.	Macrop.	Micropal.	Sedimen.	Rayos X	Espectrometria	C 14	Analisis quimico	Termico diferen.	Microso.	Otros analisis

NUMERO DE LA ESTACION	Fotografia	MUESTRAS: Petro t.y M.	Macrop.	Micropal.	Sedimen.	Rayos X	Espectrometria	C 14	Analisis quimico	Termico diferen.	Microso.	Otros analisis

EL CONSULTOR – DEBERA MARCAR SOBRE EL MAPA: LAS ESTACIONES CON SU NUMERO DE REFERENCIA (EN AZUL) Y LOS CORTES REALIZADOS SOBRE EL TERRENO (EN ROJO).
PARA UN CONTROL CORRECTO DE LA MARCHA DEL TRABAJO DE CAMPO EL CONSULTOR DEBERA ENVIAR ENTRE LOS DIAS 1 al 7 y 15 al 22 DE CADA MES ESTAS HOJAS AL INSTITUTO GEOLOGICO Y MINERO DE ESPAÑA, DIVISION DE GEOLOGIA C/ RIOS ROSAS, 23 – MADRID - 3.

Recibido I.G.M.E. el 5-X-75 ..... Enviado el .....

El Supervisor


J. Marín

El Consultor

NUMERO DE LA HOJA 3841 - IV

CUADRICULA

41	41	14	11
43	42	13	12
34	31	24	21
33	32	23	22

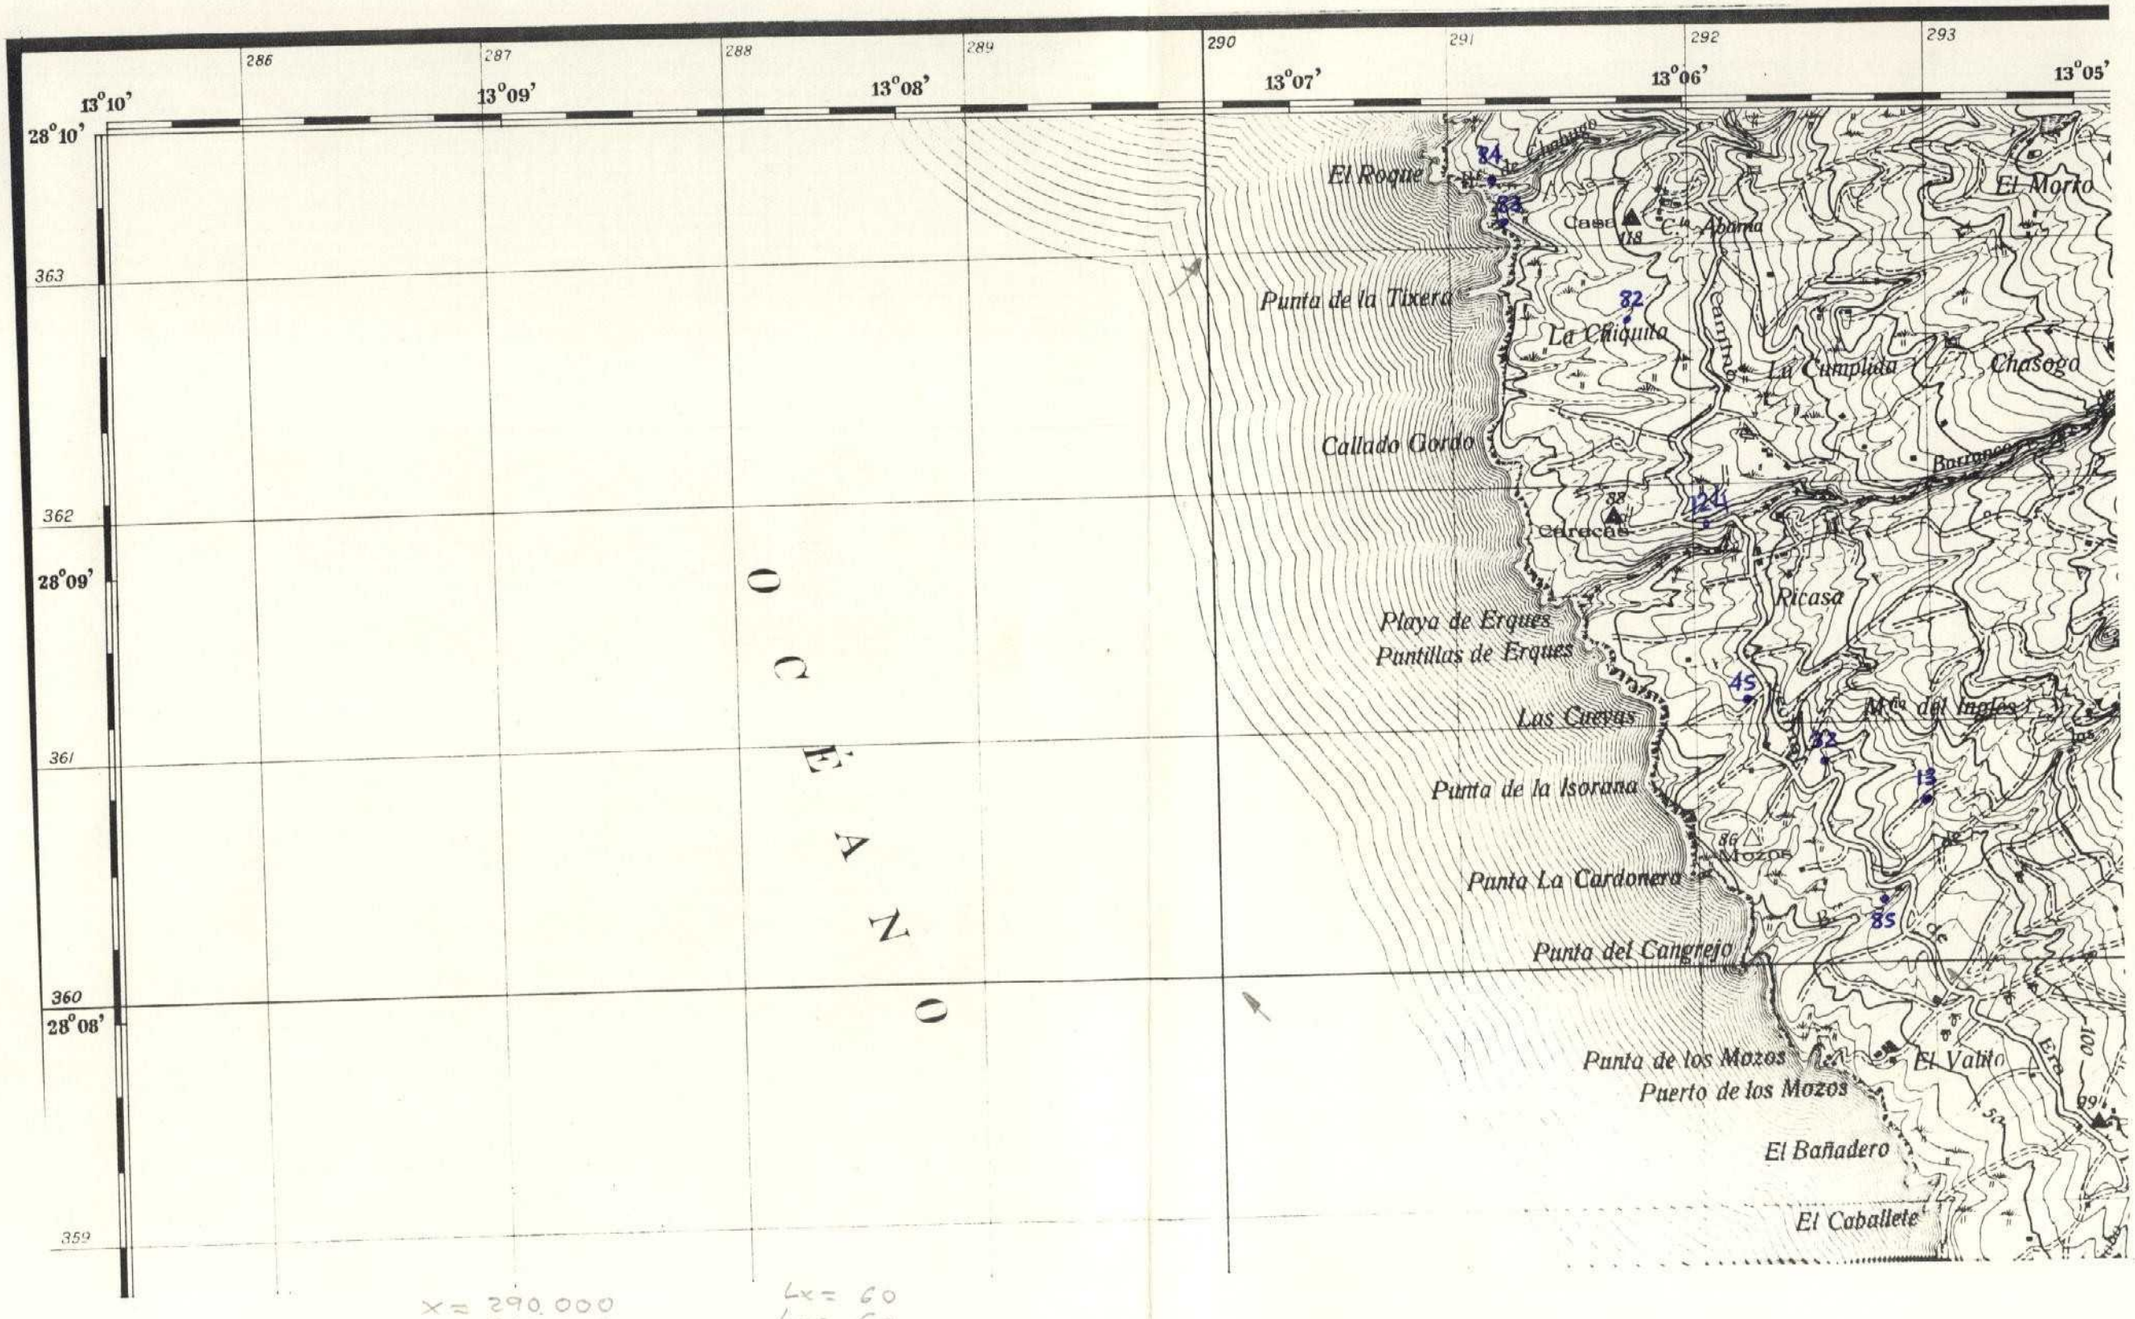

x = 290.000
y = 360.000

Lx = 60
Ly = 60

317

MINISTERIO DE INDUSTRIA
DIRECCION GENERAL DE MINAS
INSTITUTO GEOLOGICO Y MINERO DE ESPAÑA

PLAN NACIONAL DE LA MINERIA. MAPA GEOLOGICO NACIONAL A ESCALA 1:50.000
MAGNA

FICHA DE CONTROL DEL TRABAJO DE CAMPO MCC1

32

DATOS A RELLENAR POR EL IGME			DATOS A RELLENAR POR EL CONSULTOR		DATOS A RELLENAR POR EL IGME			
Nº de la hoja 1:50.000	CUADRICULA NUMERO	Nº del documento	CONSULT.	ESPECIAL QUE REALIZA LA ESTACION	Recibido	Ref. Control	Perforado	Verificado
384141			ADMM			317		

DATOS A RELLENAR POR EL CONSULTOR

NUMERO DE LA ESTACION	Fotografia	MUESTRAS: Petro L y M.	Macrop.	Micropal.	Sedimen.	Rayos X	Espectro. masas	C 14	Analisis quimico	Termico diferen.	Microsc.	Otros analisis
12		1										
14		1										
22		1										
25		1										
26		1										
28		1										
31		1										
36		1										
38		1										
39		1										
40		1										
43		1										
47		1										
55		1										
58		1										
59		1										
61		1										
62		1										
67		1										

NUMERO DE LA ESTACION	Fotografia	MUESTRAS: Petro L y M.	Macrop	Micropal.	Sedimen.	Rayos X	Espectro masas	C 14	Analisis quimico	Termico diferen.	Microsc	Otros analisis
68		1										
70		1										
76		1										
79		1										
80		1										
94		1										
117		1										
118		1										
119		1										
120		1										
121		1										
122		1										
123		1										

DATOS A RELLENAR POR EL CONSULTOR

NUMERO DE LA ESTACION	Fotografia	MUESTRAS: Petro L y M.	Macrop	Micropal.	Sedimen.	Rayos X	Espectro masas	C 14	Analisis quimico	Termico diferen.	Microsc	Otros analisis

NUMERO DE LA ESTACION	Fotografia	MUESTRAS: Petro L y M.	Macrop	Micropal.	Sedimen.	Rayos X	Espectro masas	C 14	Analisis quimico	Termico diferen.	Microsc	Otros analisis

EL CONSULTOR: DEBERA MARCAR SOBRE EL MAPA LAS ESTACIONES CON SU NUMERO DE REFERENCIA (EN AZUL) Y LOS CORTES REALIZADOS SOBRE EL TERRENO (EN ROJO).
PARA UN CONTROL CORRECTO DE LA MARCHA DEL TRABAJO DE CAMPO EL CONSULTOR DEBERA ENVIAR ENTRE LOS DIAS 1 al 7 y 15 al 22 DE CADA MES ESTAS HOJAS AL INSTITUTO GEOLOGICO Y MINERO DE ESPAÑA, DIVISION DE GEOLOGIA. C/ RIOS ROSAS, 23 – MADRID 3.

Recibido I.G.M.E. el 5-X-75 ..... Enviado el .....


El Supervisor

El Consultor

NUMERO DE LA HOJA 3841 - IV

CUADRICULA

44	43	14	11
43	42	13	12
34	31	24	21
33	32	23	22

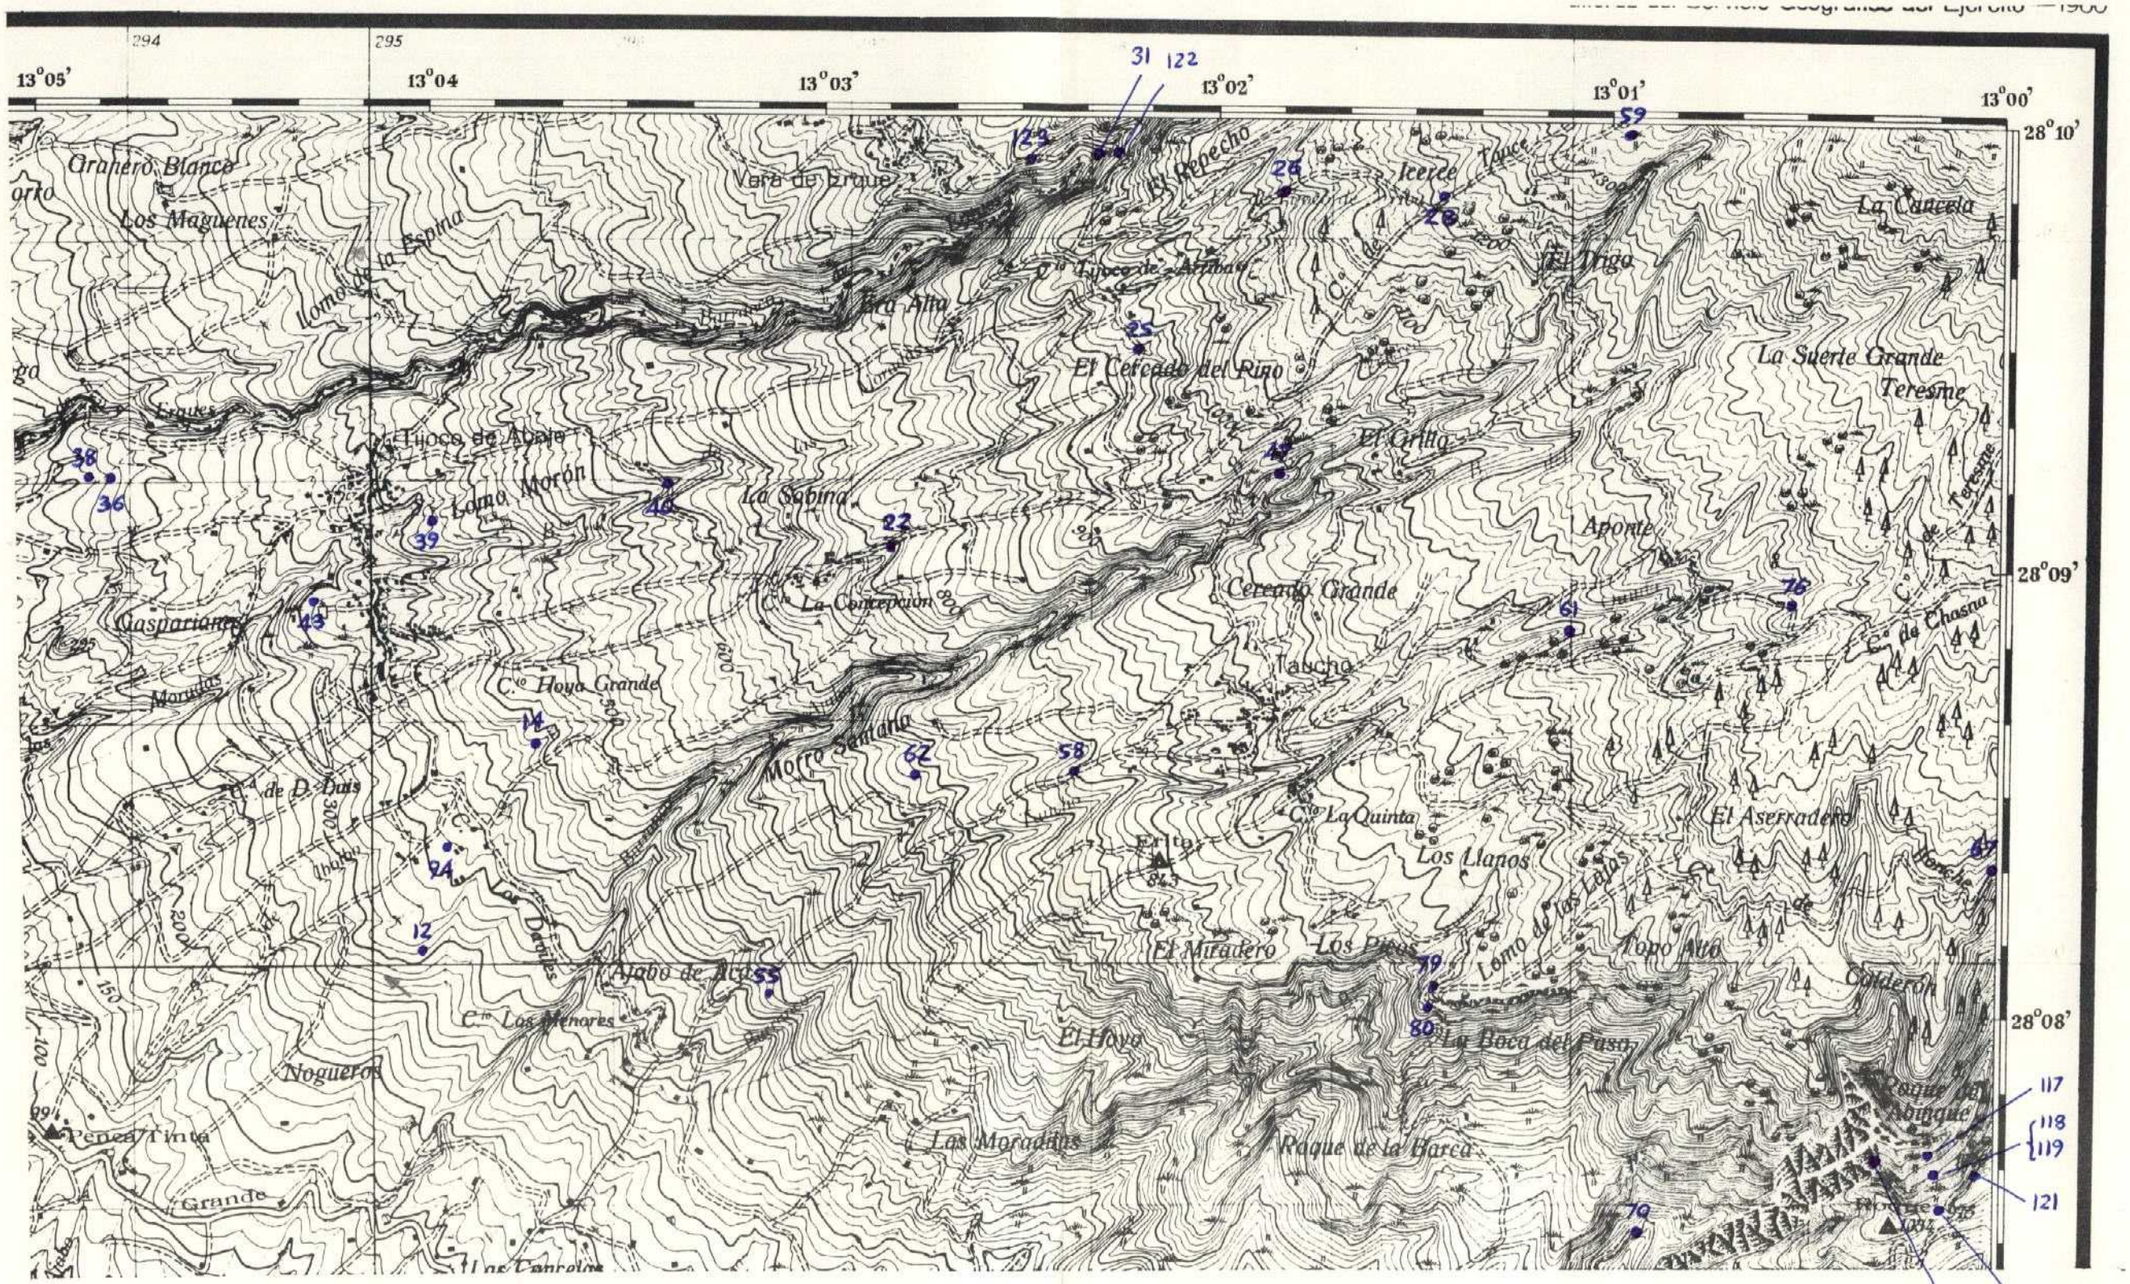

x = 295.000 Lx = 100
y = 360.000 Ly = 60

319

MINISTERIO DE INDUSTRIA
DIRECCION GENERAL DE MINAS
INSTITUTO GEOLOGICO Y MINERO DE ESPAÑA

PLAN NACIONAL DE LA MINERIA. MAPA GEOLOGICO NACIONAL A ESCALA 1:50.000
MAGNA

FICHA DE CONTROL DEL TRABAJO DE CAMPO MCC1

DATOS A RELLENAR POR EL IGME			DATOS A RELLENAR POR EL CONSULTOR			DATOS A RELLENAR POR EL IGME			
Nº de la hoja 1:50.000	CUADRICULA NUMERO	Nº del documento	CONSULTOR	ESPECIAL QUE REALIZA LA ESTACION		Recibido	Ref. Control	Perforado	Verificado
338141			A.D	N L H M			318		

DATOS A RELLENAR POR EL CONSULTOR

NUMERO DE LA ESTACION	Fotografia	MUESTRAS: Petro.L y M.	Macrop.	Micropal.	Sedimen.	Rayos X	Espectro. masas	C 14	Analisis quimico	Termico diferen.	Microso.	Otros analisis
2051		1										
2052		1										
2053		1										
2054		1										

EL CONSULTOR.– DEBERA MARCAR SOBRE EL MAPA: LAS ESTACIONES CON SU NUMERO DE REFERENCIA (EN AZUL) Y LOS CORTES REALIZADOS SOBRE EL TERRENO (EN ROJO).
PARA UN CONTROL CORRECTO DE LA MARCHA DEL TRABAJO DE CAMPO EL CONSULTOR DEBERA ENVIAR ENTRE LOS DIAS 1 al 7 y 15 al 22 DE CADA MES ESTAS HOJAS AL INSTITUTO GEOLOGICO Y MINERO DE ESPAÑA, DIVISION DE GEOLOGIA. C/ RIOS ROSAS, 23 – MADRID - 3.

Recibido I.G.M.E. el 5-X-75 ..... Enviado el .....


El Supervisor

El Consultor

NUMERO DE LA HOJA 3841 - IV

CUADRICULA

44	43	14	11
43	42	13	12
34	31	24	21
33	32	23	22

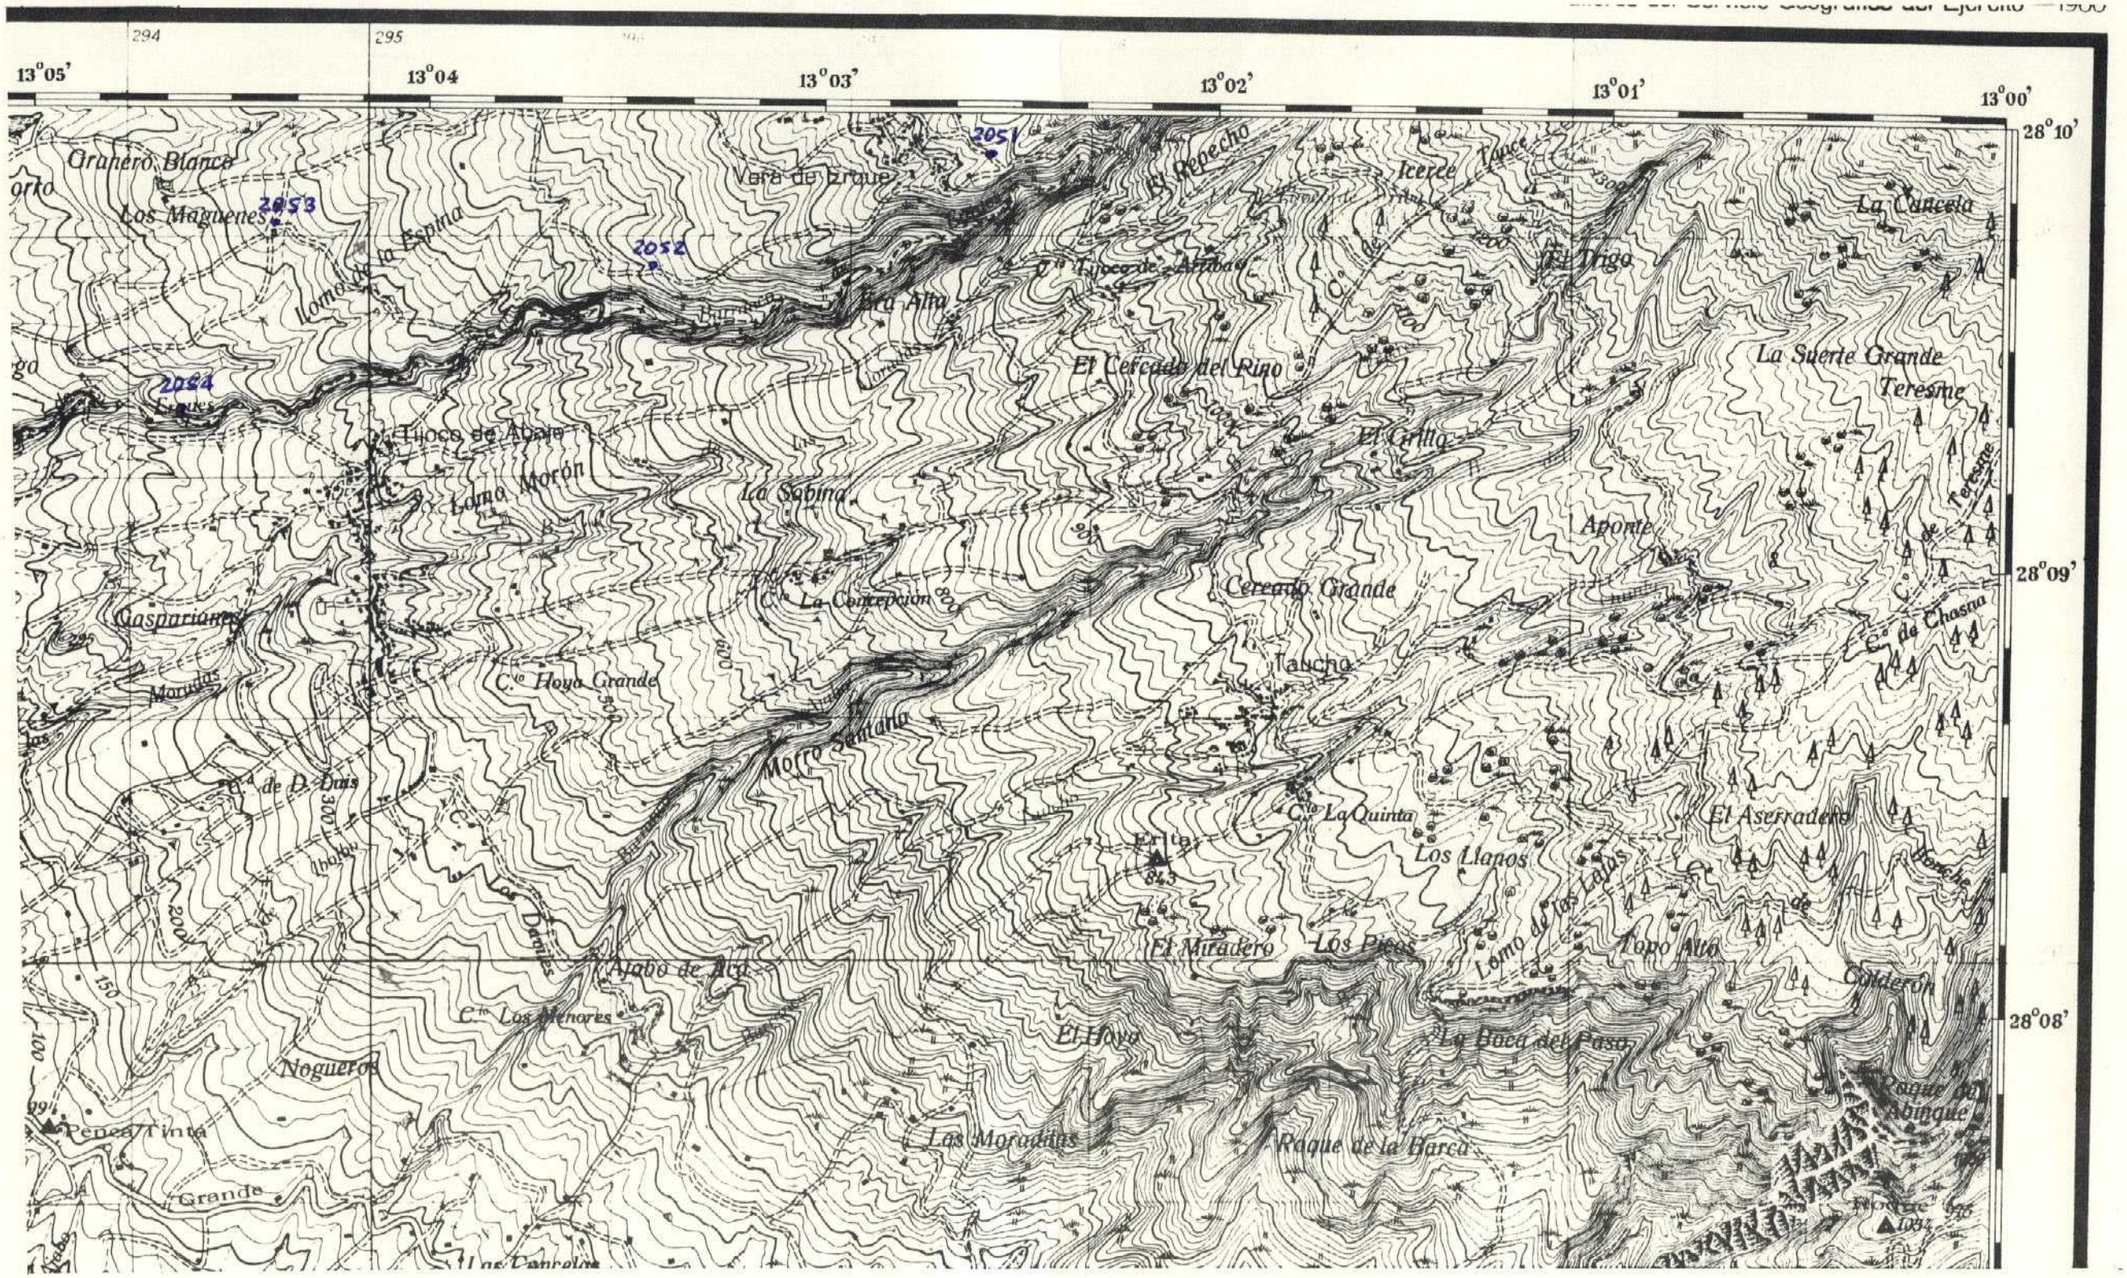

x = 295.000
y = 360 000

Lx = 100
Ly = 60

319

29

MINISTERIO DE INDUSTRIA
DIRECCION GENERAL DE MINAS
INSTITUTO GEOLOGICO Y MINERO DE ESPAÑA

PLAN NACIONAL DE LA MINERIA. MAPA GEOLOGICO NACIONAL A ESCALA 1:50.000
MAGNA

FICHA DE CONTROL DEL TRABAJO DE CAMPO MCC1

DATOS A RELLENAR POR EL IGME				DATOS A RELLENAR POR EL CONSULTOR			DATOS A RELLENAR POR EL IGME			
Nº de la hoja 1:50.000	CUADRICULA NUMERO		Nº del documento	CONSULTOR	ESPECIAL QUE REALIZA LA ESTACION		Recibido	Ref. Control	Perforado	Verificado
3841	41			A	D	AD		219		

DATOS A RELLENAR POR EL CONSULTOR

NUMERO DE LA ESTACION	Fotografia	MUESTRAS: Petro l y M.	Macrop.	Micropal.	Sedimen.	Rayos X	Espectro masas	C 14	Analisis quimico	Termico diferen.	Microsc	Otros analisis
802	1											
815	1											
819	1											
826	1											
827	1											
829	1											
841	1											
842	1											
847	1											
850	1											
859	1											
862	1											
863	1											
866	1											
868	1											
870	1											
871	1											
872	1											
873	1											

NUMERO DE LA ESTACION	Fotografia	MUESTRAS: Petro l y M.	Macrop.	Micropal.	Sedimen.	Rayos X	Espectro masas	C 14	Analisis quimico	Termico diferen.	Microsc	Otros analisis
874	1											
875	1											
876	1											
877	1											
881	1											
884	1											
887	1											
897	1											
899	1											

DATOS A RELLENAR POR EL CONSULTOR

NUMERO DE LA ESTACION	Fotografia	MUESTRAS: Petro l y M.	Macrop.	Micropal.	Sedimen.	Rayos X	Espectro masas	C 14	Analisis quimico	Termico diferen.	Microsc	Otros analisis

NUMERO DE LA ESTACION	Fotografia	MUESTRAS: Petro l y M.	Macrop.	Micropal.	Sedimen.	Rayos X	Espectro masas	C 14	Analisis quimico	Termico diferen.	Microsc	Otros analisis

EL CONSULTOR.— DEBERA MARCAR SOBRE EL MAPA LAS ESTACIONES CON SU NUMERO DE REFERENCIA (EN AZUL) Y LOS CORTES REALIZADOS SOBRE EL TERRENO (EN ROJO).
PARA UN CONTROL CORRECTO DE LA MARCHA DEL TRABAJO DE CAMPO EL CONSULTOR DEBERA ENVIAR ENTRE LOS DIAS 1 al 7 y 15 al 22 DE CADA MES ESTAS HOJAS AL INSTITUTO GEOLOGICO Y MINERO DE ESPAÑA, DIVISION DE GEOLOGIA. C/ RIOS ROSAS, 23 - MADRID - 3.

Recibido I.G.M.E. el 5-X-75 ..... Enviado el .....


El Supervisor

El Consultor

NÚMERO DE LA HOJA 3841 - IV

CUADRICULA

44	41	14	11
43	42	13	12
34	31	24	21
33	32	23	22

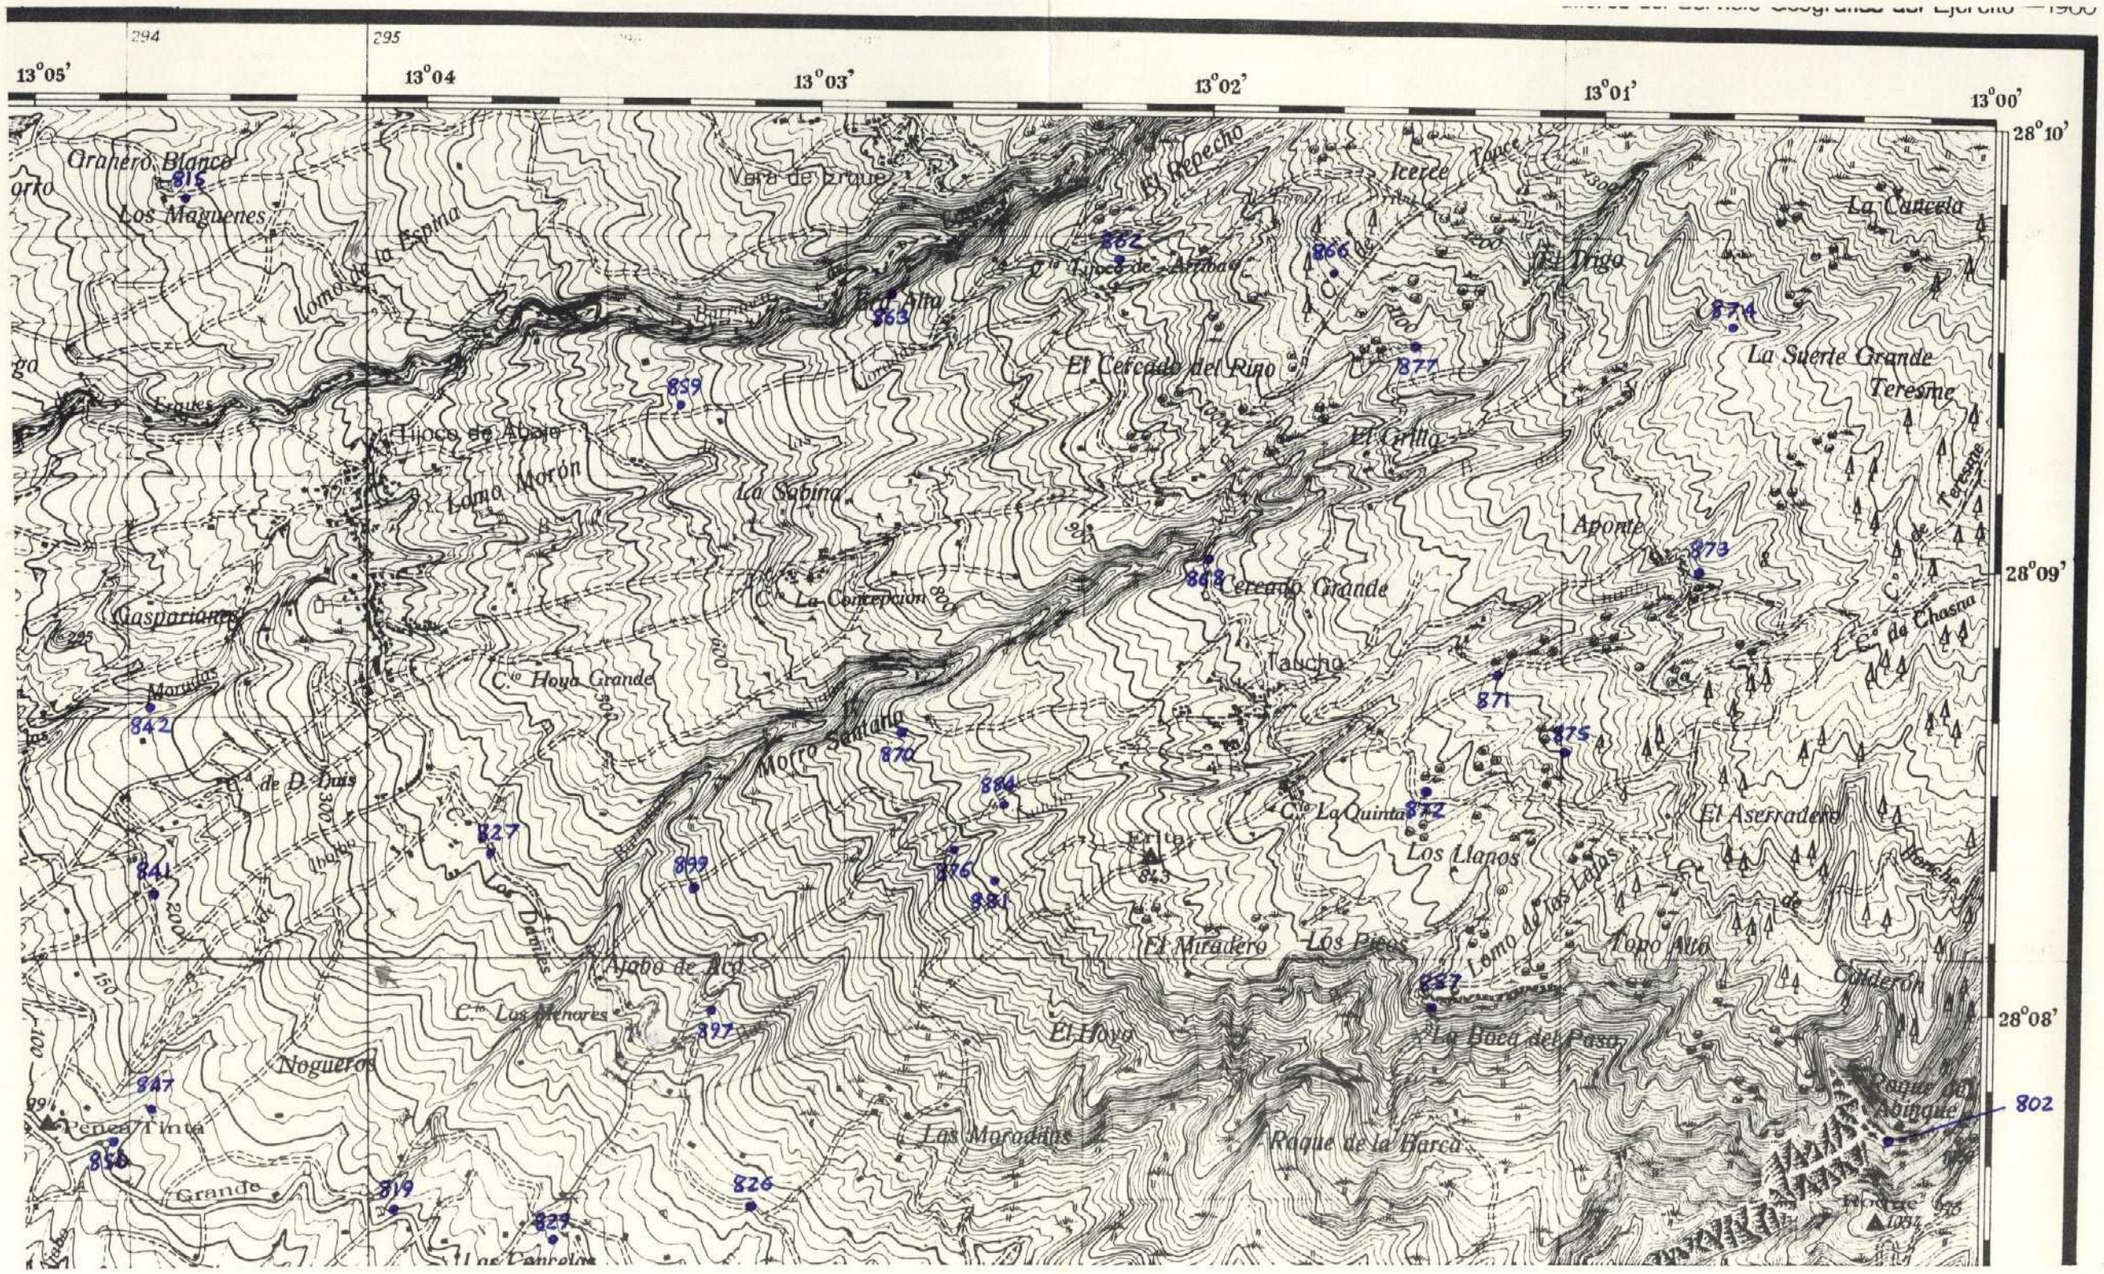

x = 295.000
y = 360.000

Lx = 100
Ly = 60

320

MINISTERIO DE INDUSTRIA
DIRECCION GENERAL DE MINAS
INSTITUTO GEOLOGICO Y MINERO DE ESPAÑA

PLAN NACIONAL DE LA MINERIA. MAPA GEOLOGICO NACIONAL A ESCALA 1:50.000
MAGNA

FICHA DE CONTROL DEL TRABAJO DE CAMPO MCC1

DATOS A RELLENAR POR EL IGME			DATOS A RELLENAR POR EL CONSULTOR		DATOS A RELLENAR POR EL IGME			
Nº de la hoja 1:50.000	CUADRICULA NUMERO	Nº del documento	CONSULTOR	ESPECIAL QUE REALIZA LA ESTACION	Recibido	Ref. Control	Perforado	Verificado
384144			AD	AD		320		

DATOS A RELLENAR POR EL CONSULTOR

NUMERO DE LA ESTACION	Fotografia	MUESTRAS: Petro t y M.	Macrop.	Micropal.	Sedimen.	Rayos X	Espectro masas	C 14	Analisis quimico	Termico diferen.	Microsc.	Otros analisis
809	1											
810	1											
811	1											
812	1											
813	1											
817	1											
830	1											
833	1											
836	1											
838	1											
845	1											
852	1											
853	1											
861	1											
880	1											

NUMERO DE LA ESTACION	Fotografia	MUESTRAS: Petro t y M.	Macrop.	Micropal.	Sedimen.	Rayos X	Espectro masas	C 14	Analisis quimico	Termico diferen.	Microsc.	Otros analisis

DATOS A RELLENAR POR EL CONSULTOR

NUMERO DE LA ESTACION	Fotografia	MUESTRAS: Petro t y M.	Macrop.	Micropal.	Sedimen.	Rayos X	Espectro masas	C 14	Analisis quimico	Termico diferen.	Microsc.	Otros analisis

EL CONSULTOR.- DEBERA MARCAR SOBRE EL MAPA: LAS ESTACIONES CON SU NUMERO DE REFERENCIA (EN AZUL) Y LOS CORTES REALIZADOS SOBRE EL TERRENO (EN ROJO).
PARA UN CONTROL CORRECTO DE LA MARCHA DEL TRABAJO DE CAMPO EL CONSULTOR DEBERA ENVIAR ENTRE LOS DIAS 1 al 7 y 15 al 22 DE CADA MES ESTAS HOJAS AL INSTITUTO GEOLOGICO Y MINERO DE ESPAÑA, DIVISION DE GEOLOGIA. C/ RIOS ROSAS, 23 – MADRID - 3

Recibido I.G.M.E. el 5-X-75 Enviado el .....


El Supervisor

El Consultor

NUMERO DE LA HOJA 3841 IV

CUADRICULA

44	41	14	11
43	42	13	12
34	31	24	21
33	32	23	22

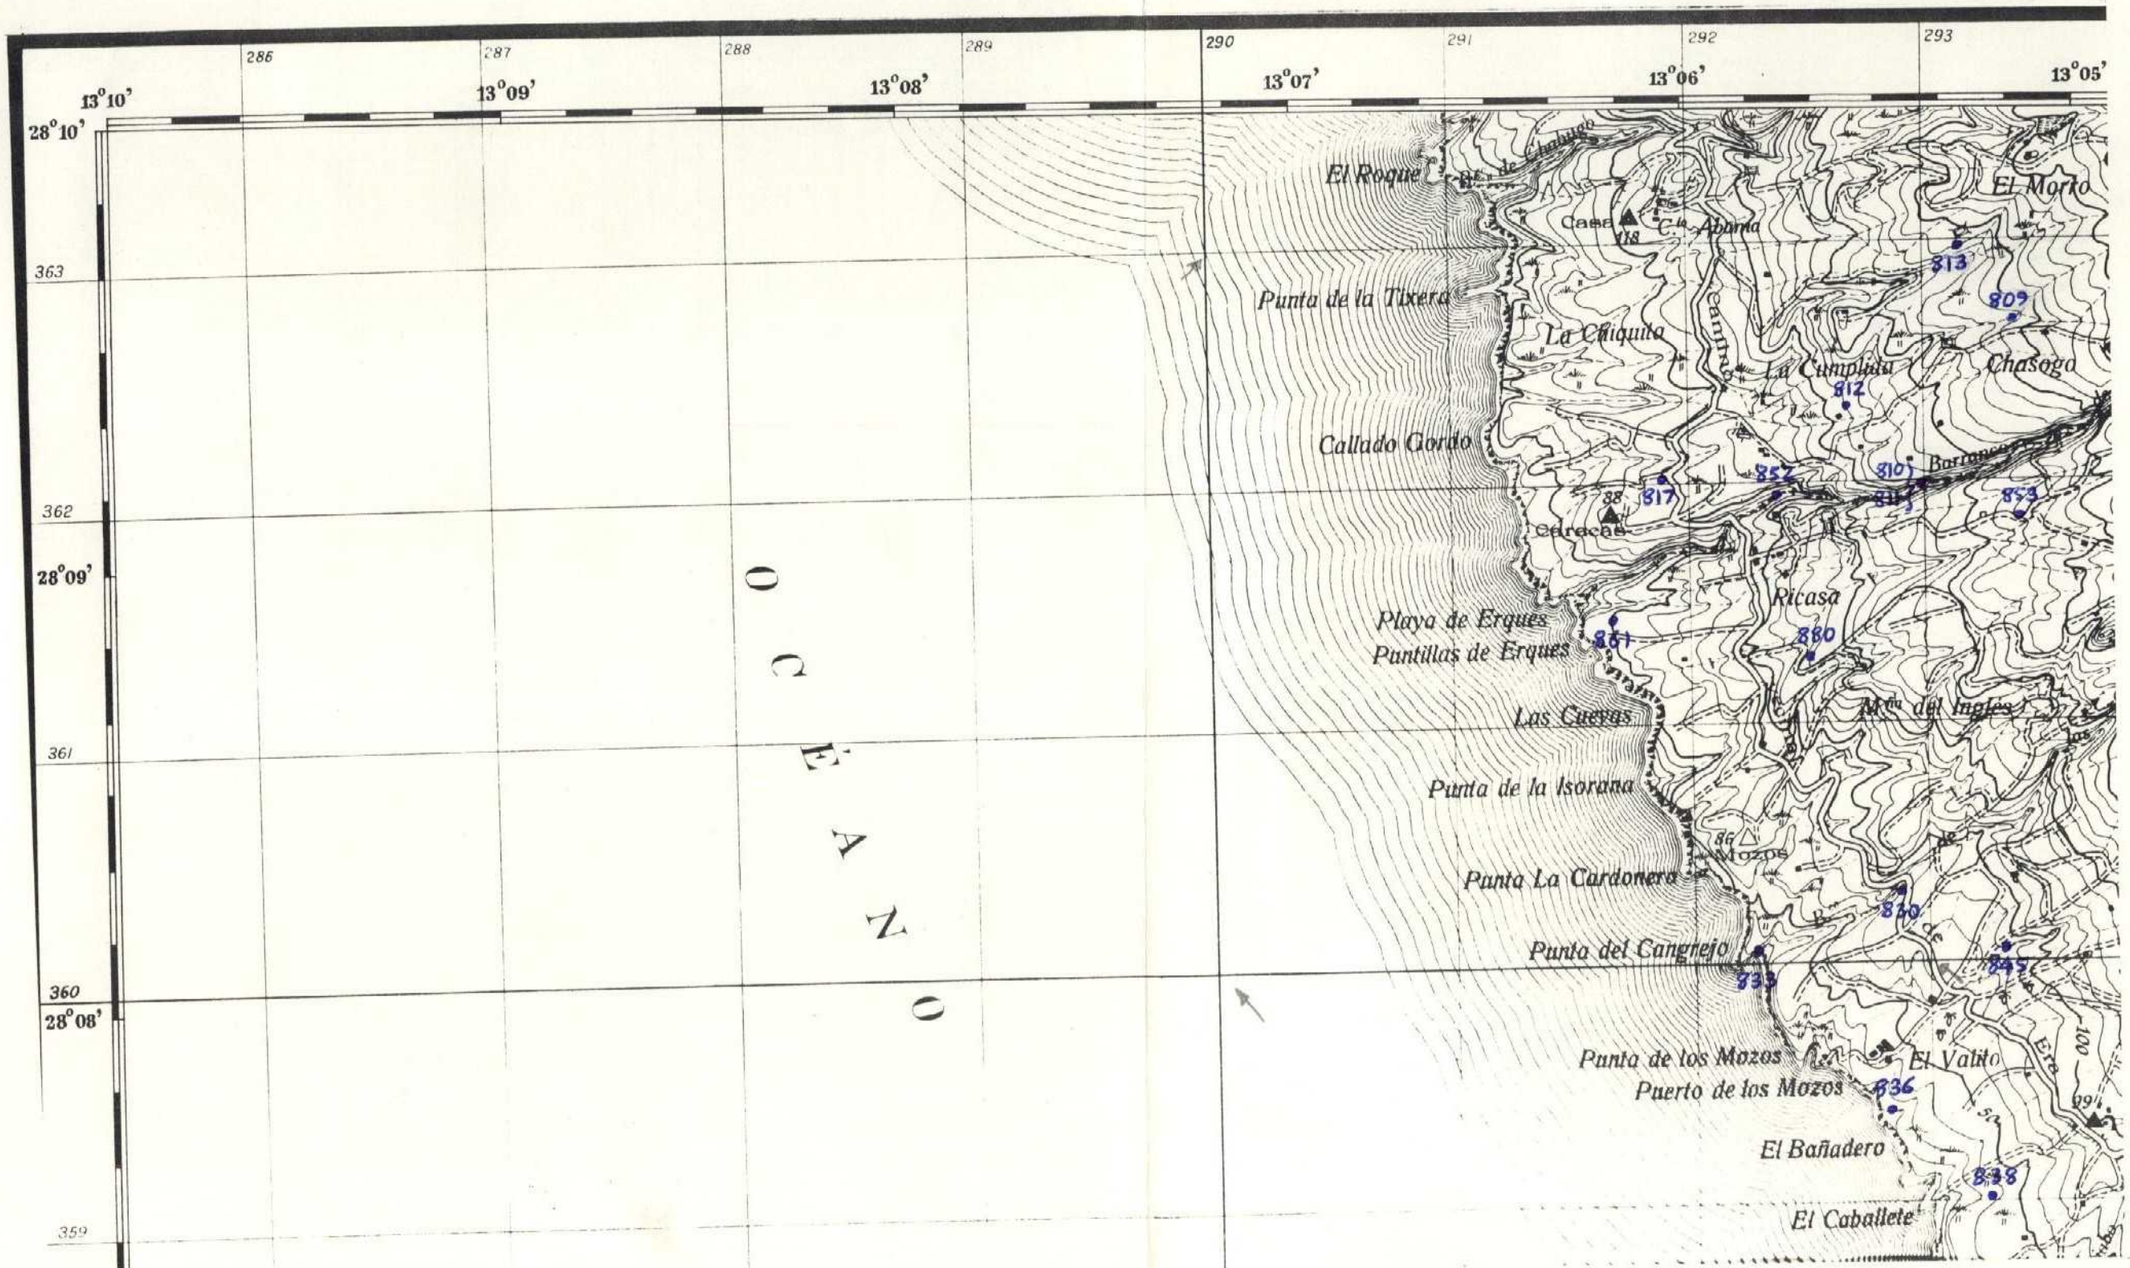

x = 290.000
y = 360.000

Δx = 60
Δy = 60

321

MINISTERIO DE INDUSTRIA
DIRECCION GENERAL DE MINAS
INSTITUTO GEOLOGICO Y MINERO DE ESPAÑA

PLAN NACIONAL DE LA MINERIA. MAPA GEOLOGICO NACIONAL A ESCALA 1:50.000
MAGNA

FICHA DE CONTROL DEL TRABAJO DE CAMPO MCC1

10

DATOS A RELLENAR POR EL IGME				DATOS A RELLENAR POR EL CONSULT.			DATOS A RELLENAR POR EL IGME			
Nº de la hoja 1:50.000	CUADRICU. NUMERO	Nº del documento		CONSULT.	ESPECIAL QUE REALIZA LA ESTACI.		Recibido	Ref. Control	Perforado	Verificado
384142				AD	AD			321		

DATOS A RELLENAR POR EL CONSULTOR

NUMERO DE LA ESTACION	Fotografia	MUESTRAS: Petro.t.y M.	Macrop.	Micropal.	Sedimen.	Rayos X	Espectro. masas	C 14	Analisis quimico	Termico diferen.	Microsc.	Otros analisis
801		1										
804		1										
806		1										
807		1										
808		1										
814		1										
816		1										
818		1										
820		1										
825		1										

NUMERO DE LA ESTACION	Fotografia	MUESTRAS: Petro.t.y M.	Macrop.	Micropal.	Sedimen.	Rayos X	Espectro. masas	C 14	Analisis quimico	Termico diferen.	Microsc.	Otros analisis

DATOS A RELLENAR POR EL CONSULTOR

NUMERO DE LA ESTACION	Fotografia	MUESTRAS: Petro.t.y M.	Macrop.	Micropal.	Sedimen.	Rayos X	Espectro. masas	C 14	Analisis quimico	Termico diferen.	Microsc.	Otros analisis

NUMERO DE LA ESTACION	Fotografia	MUESTRAS: Petro.t.y M.	Macrop.	Micropal.	Sedimen.	Rayos X	Espectro. masas	C 14	Analisis quimico	Termico diferen.	Microsc.	Otros analisis
								1				

EL CONSULTOR.– DEBERA MARCAR SOBRE EL MAPA: LAS ESTACIONES CON SU NUMERO DE REFERENCIA (EN AZUL) Y LOS CORTES REALIZADOS SOBRE EL TERRENO (EN ROJO).
PARA UN CONTROL CORRECTO DE LA MARCHA DEL TRABAJO DE CAMPO EL CONSULTOR DEBERA ENVIAR ENTRE LOS DIAS 1 al 7 y 15 al 22 DE CADA MES ESTAS HOJAS AL INSTITUTO GEOLOGICO Y MINERO DE ESPAÑA, DIVISION DE GEOLOGIA. C/ RIOS ROSAS, 23 – MADRID - 3.

Recibido I.G.M.E. el ..... Enviado el .....


El Supervisor

El Consultor

NUMERO DE LA HOJA 3841 - IV

CUADRICULA

44	41	14	11
43	42	13	12
34	31	24	21
33	32	23	22

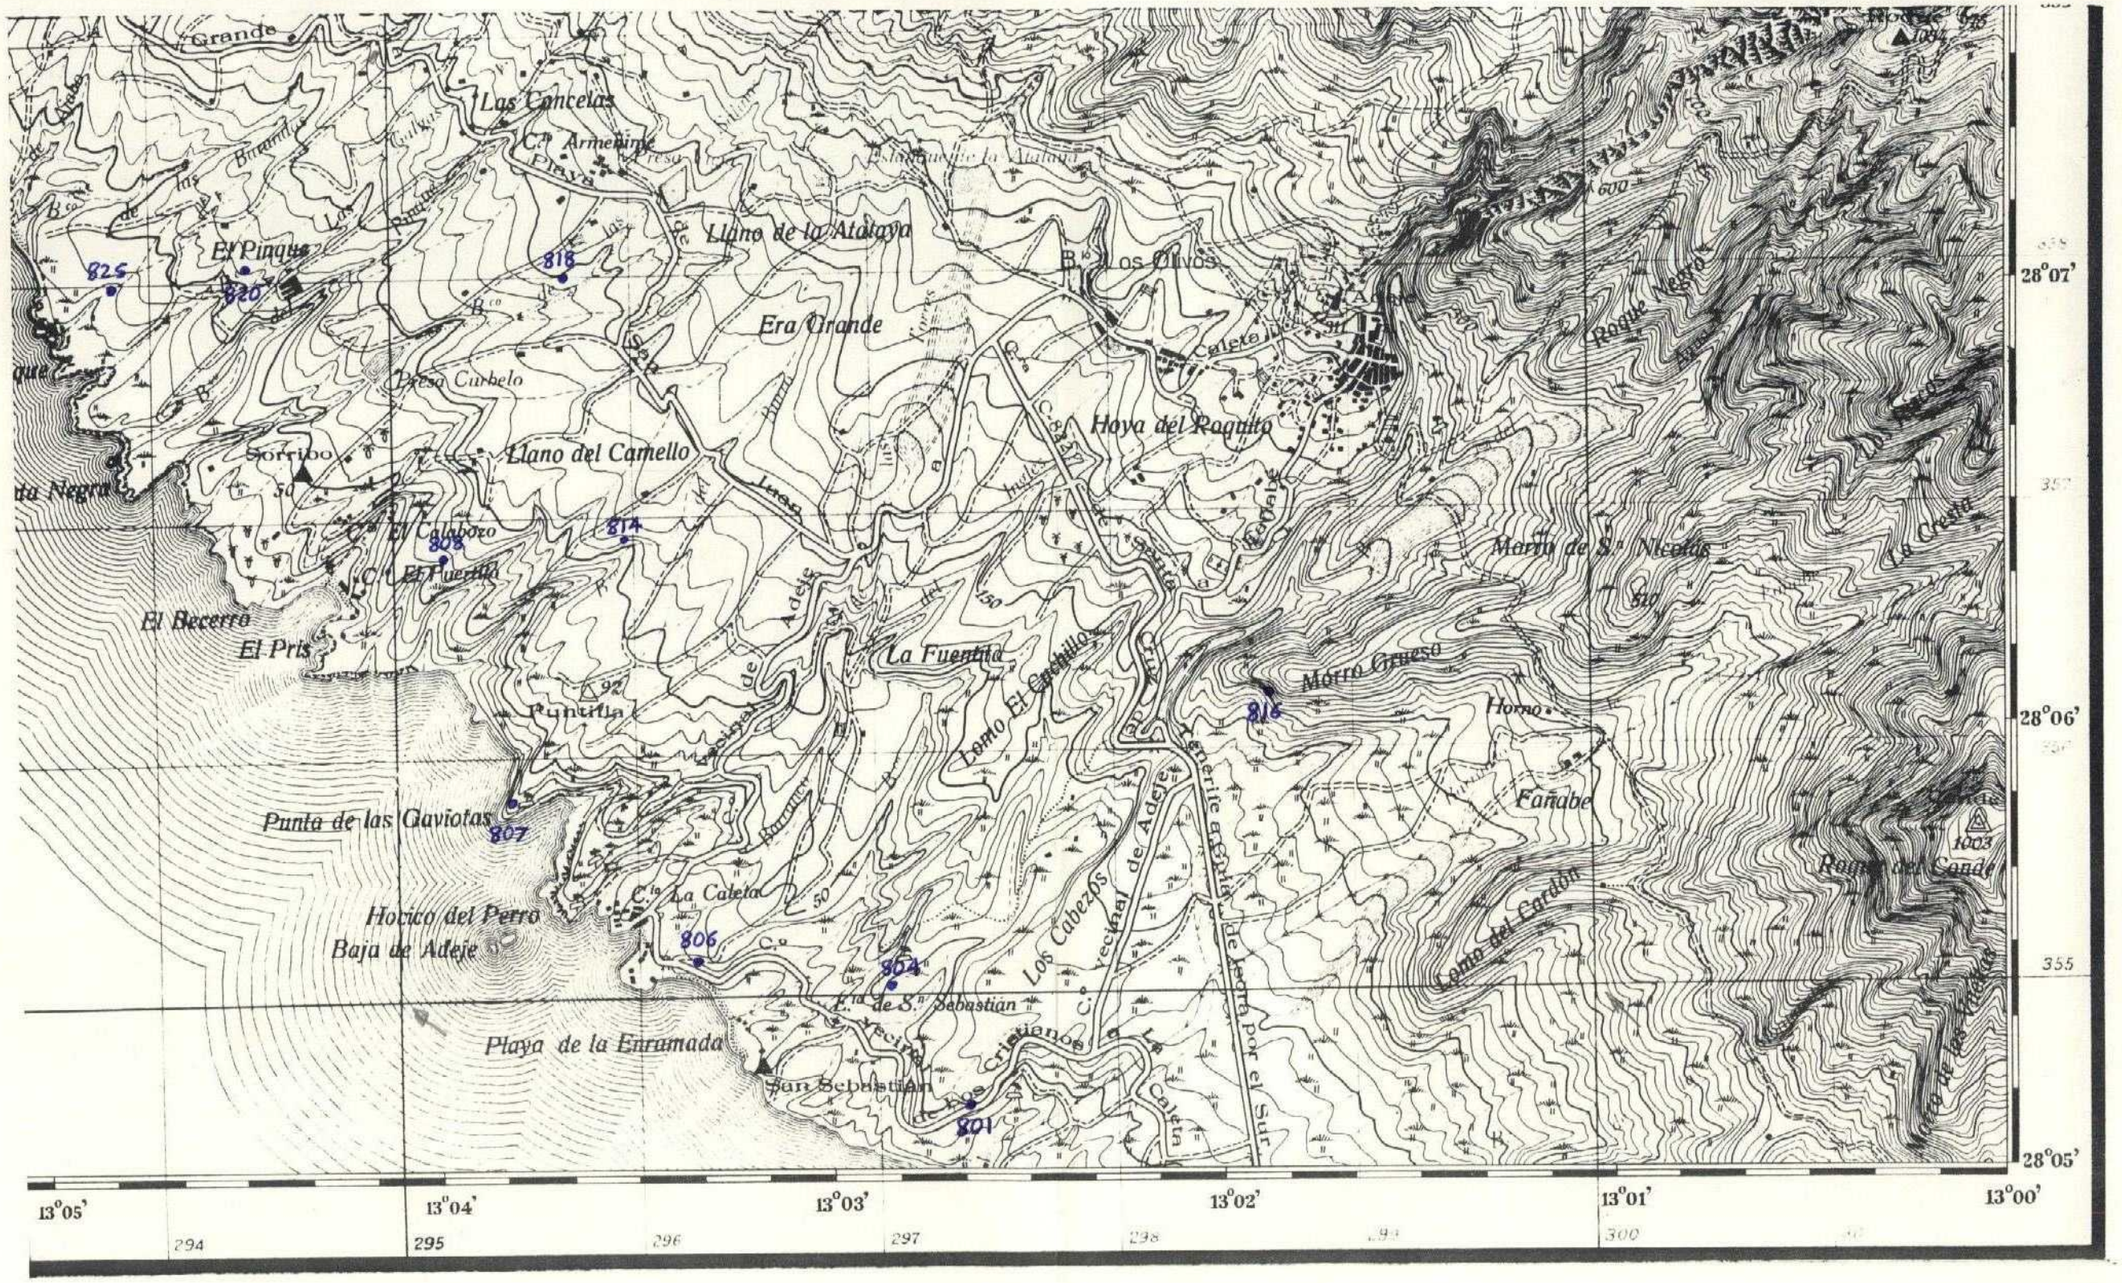

x = 295.000
y = 355.000

Lx = 100
Ly = 80

322

4

MINISTERIO DE INDUSTRIA
DIRECCION GENERAL DE MINAS
INSTITUTO GEOLOGICO Y MINERO DE ESPAÑA

PLAN NACIONAL DE LA MINERIA. MAPA GEOLOGICO NACIONAL A ESCALA 1:50.000
MAGNA

FICHA DE CONTROL DEL TRABAJO DE CAMPO MCC1

DATOS A RELLENAR POR EL IGME			
Nº de la hoja 1:50.000	CUADRICULA NUMERO	Nº del documento	
3341	32		

DATOS A RELLENAR POR EL CONSULTOR			
CONSULTOR	ESPECIALIDAD QUE REALIZA LA ESTACION		
A	D	J	F

DATOS A RELLENAR POR EL IGME			
Recibido	Ref. Control	Perforado	Verificado
	322		

DATOS A RELLENAR POR EL CONSULTOR

NUMERO DE LA ESTACION	Fotografia	MUESTRAS: Petro l.y M.	Macrop.	Micropal.	Sedimen.	Rayos X	Espectro masas	C 14	Analisis quimico	Termico diferen.	Microso	Otros analisis
~~936~~		1										
937		1										
938		1										
939		1										
940		1										

DATOS A RELLENAR POR EL CONSULTOR

NUMERO DE LA ESTACION	Fotografia	MUESTRAS: Petro l.y M.	Macrop.	Micropal.	Sedimen.	Rayos X	Espectro masas	C 14	Analisis quimico	Termico diferen.	Microso	Otros analisis

DATOS A RELLENAR POR EL CONSULTOR

NUMERO DE LA ESTACION	Fotografia	MUESTRAS: Petro l.y M.	Macrop.	Micropal.	Sedimen.	Rayos X	Espectro masas	C 14	Analisis quimico	Termico diferen.	Microso	Otros analisis

EL CONSULTOR DEBERA MARCAR SOBRE EL MAPA: LAS ESTACIONES CON SU NUMERO DE REFERENCIA (EN AZUL) Y LOS CORTES REALIZADOS SOBRE EL TERRENO (EN ROJO).
PARA UN CONTROL CORRECTO DE LA MARCHA DEL TRABAJO DE CAMPO EL CONSULTOR DEBERA ENVIAR ENTRE LOS DIAS 1 al 7 y 15 al 22 DE CADA MES ESTAS HOJAS AL INSTITUTO GEOLOGICO Y MINERO DE ESPAÑA, DIVISION DE GEOLOGIA. C/ RIOS ROSAS, 23 – MADRID - 3.

Recibido I.G.M.E. el . 5-X-75 . . . . . Enviado el . . . . . .


El Supervisor

El Consultor

NUMERO DE LA HOJA 3841 III

CUADRICULA

44	41	14	11
43	42	13	12
34	31	24	21
33	32	23	22

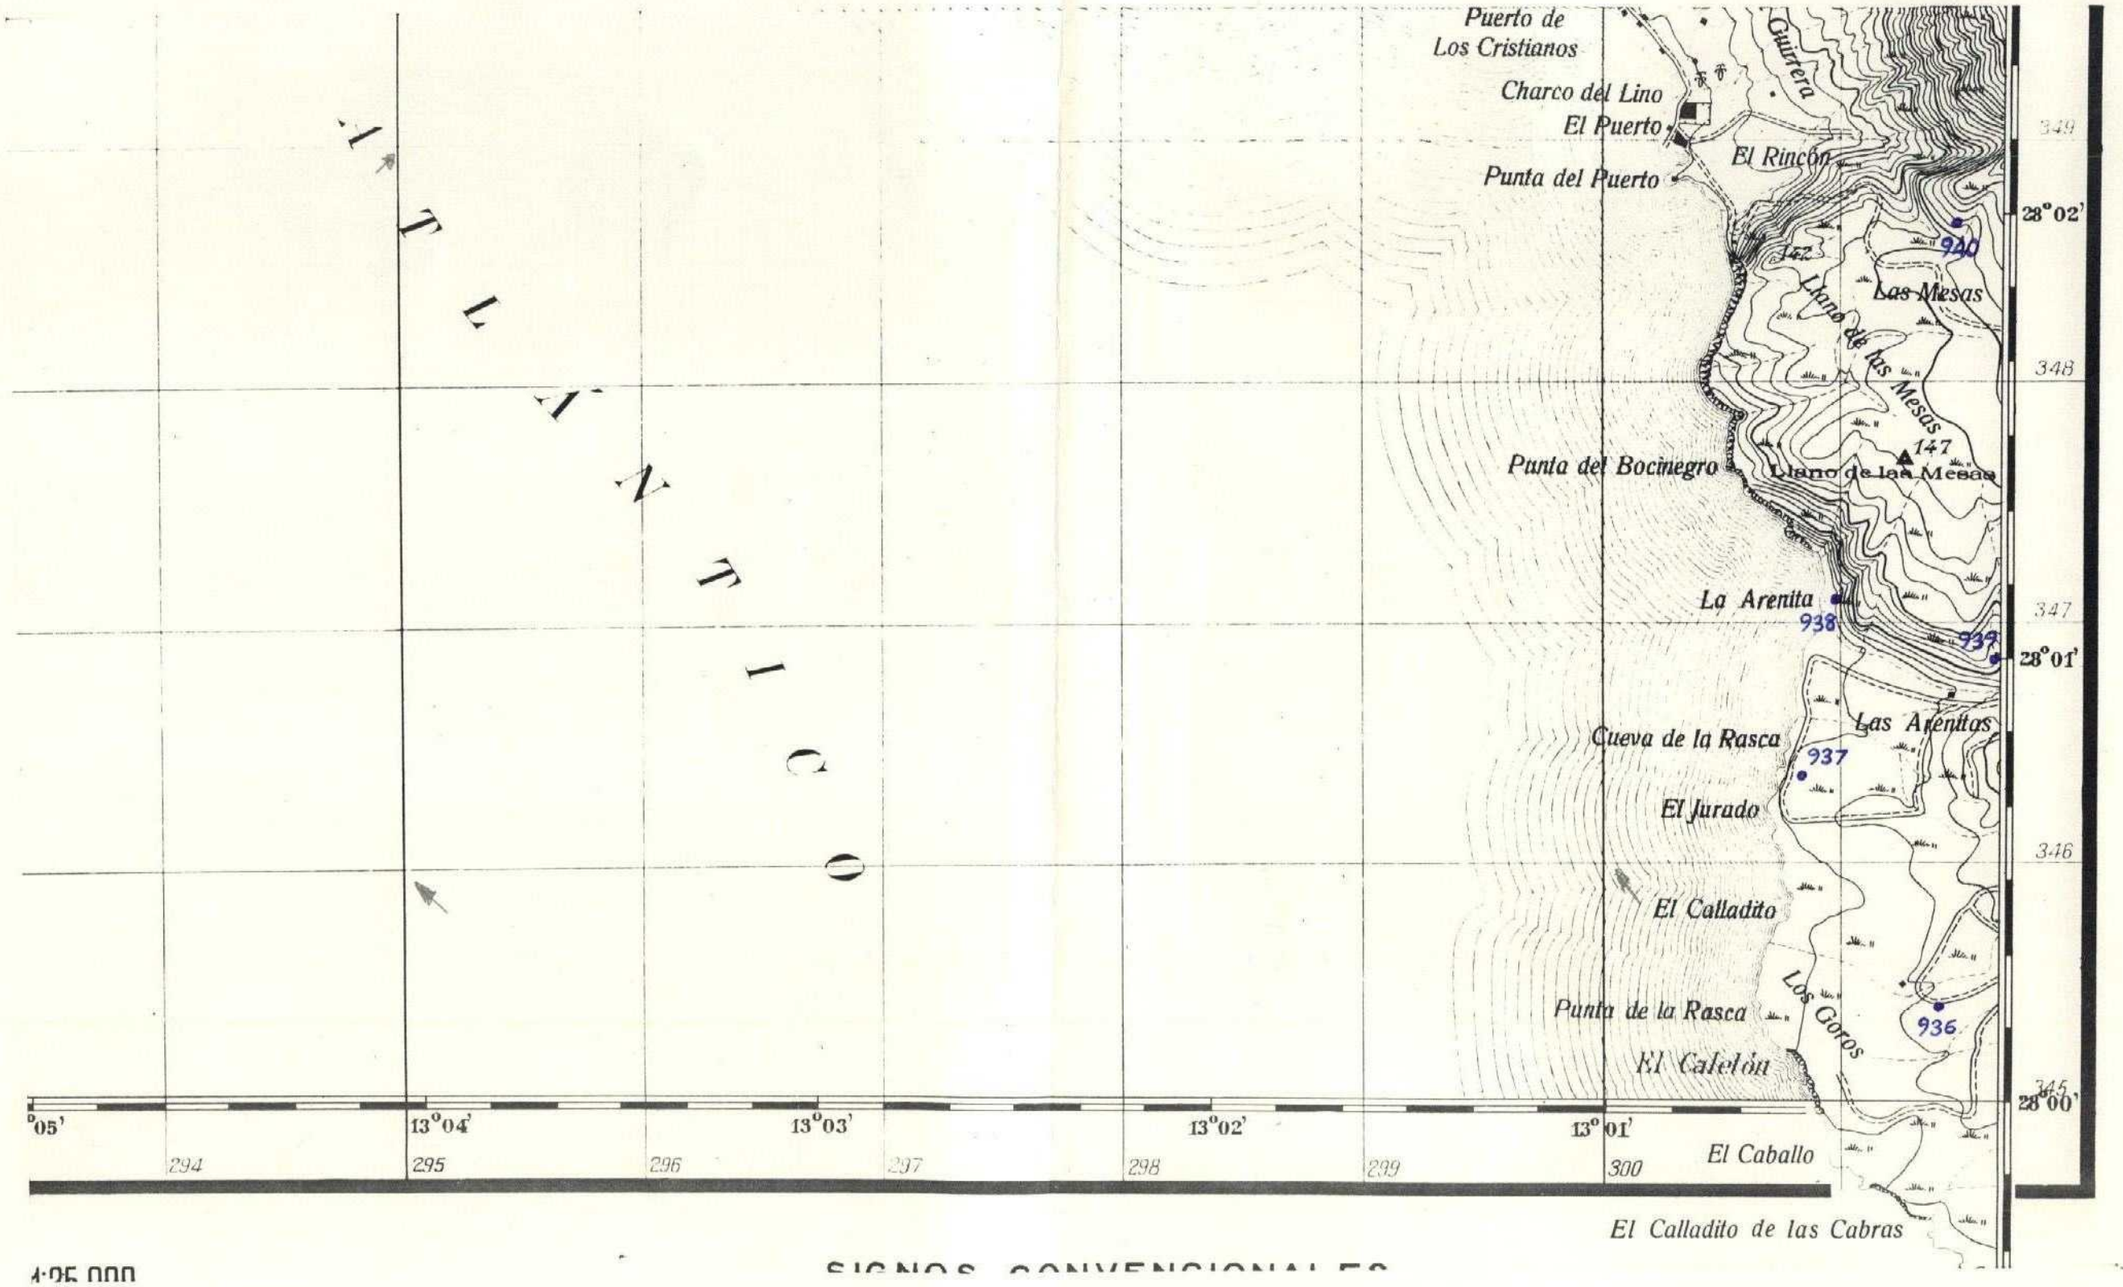

1:25 000

x = 295 000 Lx = 100
y = 346 000 Ly = 60

SIGNOS CONVENCIONALES

323

MINISTERIO DE INDUSTRIA
DIRECCION GENERAL DE MINAS
INSTITUTO GEOLOGICO Y MINERO DE ESPAÑA

PLAN NACIONAL DE LA MINERIA. MAPA GEOLOGICO NACIONAL A ESCALA 1:50.000
MAGNA

FICHA DE CONTROL DEL TRABAJO DE CAMPO MCC1

17

DATOS A RELLENAR POR EL IGME			
Nº de la hoja 1:50.000	CUADRICULA	NUMERO	Nº del documento
38	41	31	

DATOS A RELLENAR POR EL CONSULTOR			
CONSULTOR	ESPECIAL QUE REALIZA LA ESTACION		
A	D	J	F

DATOS A RELLENAR POR EL IGME			
Recibido	Ref. Control	Perforado	Verificado
	323		

DATOS A RELLENAR POR EL CONSULTOR

NUMERO DE LA ESTACION	Fotografia	MUESTRAS: Petro L y M.	Macrop.	Micropal.	Sedimen.	Rayos X	Espectro masas	C 14	Analisis químico	Termico diferen.	Microsc.	Otros analisis
~~934~~	1											
~~935~~	1											
941	1							1				
942	1							1				
943	1											
944	1											
945	1											
946	1							1				
947	1											
948	1											
949	1							1				
950	1											
951	1											
952	1							1				
953	1											
954	1											
955	1							1				
956	1							1				
957	1											

EL CONSULTOR.- DEBERA MARCAR SOBRE EL MAPA: LAS ESTACIONES CON SU NUMERO DE REFERENCIA (EN AZUL) Y LOS CORTES REALIZADOS SOBRE EL TERRENO (EN ROJO).
PARA UN CONTROL CORRECTO DE LA MARCHA DEL TRABAJO DE CAMPO EL CONSULTOR DEBERA ENVIAR ENTRE LOS DIAS 1 al 7 y 15 al 22 DE CADA MES ESTAS HOJAS AL INSTITUTO GEOLOGICO Y MINERO DE ESPAÑA, DIVISION DE GEOLOGIA. C/ RIOS ROSAS, 23 – MADRID - 3.

DATOS A RELLENAR POR EL CONSULTOR

NUMERO DE LA ESTACION	Fotografia	MUESTRAS: Petro L y M.	Macrop.	Micropal.	Sedimen.	Rayos X	Espectro masas	C 14	Analisis químico	Termico diferen.	Microsc.	Otros analisis

NUMERO DE LA ESTACION	Fotografia	MUESTRAS: Petro L y M.	Macrop.	Micropal.	Sedimen.	Rayos X	Espectro masas	C 14	Analisis químico	Termico diferen.	Microsc.	Otros analisis

Recibido I.G.M.E. el 5-X-75 ..... Enviado el .....


El Supervisor

El Consultor

NUMERO DE LA HOJA 3841 - IV

CUADRICULA

44	41	14	11
43	42	13	12
34	31	24	21
33	32	23	22

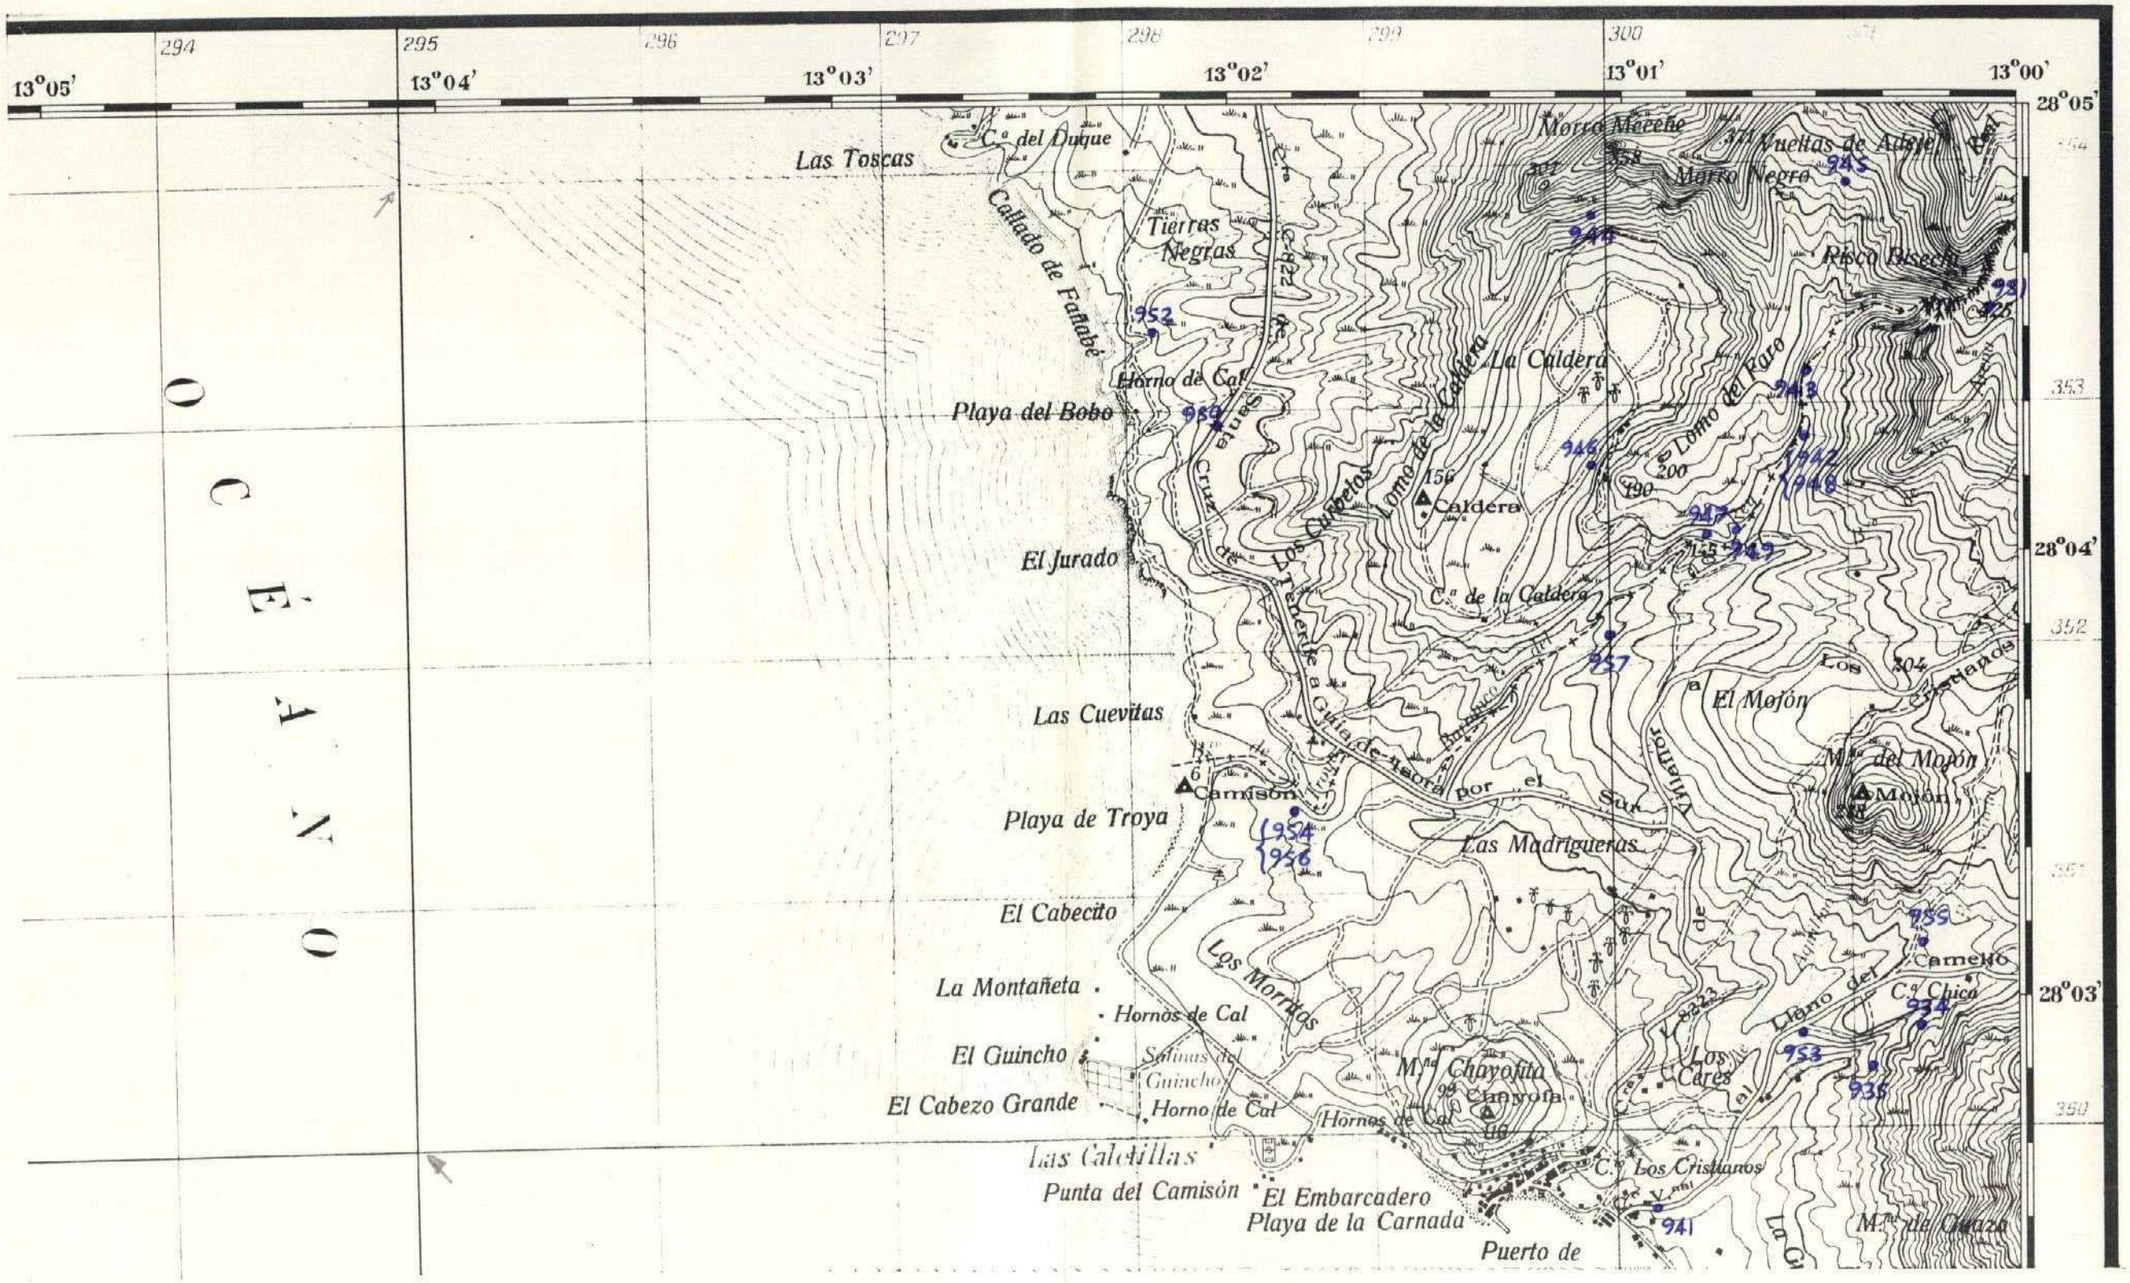

x = 295.000 Lx = 100
y = 350.000 Ly = 80

324

MINISTERIO DE INDUSTRIA
DIRECCION GENERAL DE MINAS
INSTITUTO GEOLOGICO Y MINERO DE ESPAÑA

PLAN NACIONAL DE LA MINERIA. MAPA GEOLOGICO NACIONAL A ESCALA 1:50.000
MAGNA

FICHA DE CONTROL DEL TRABAJO DE CAMPO MCC1

DATOS A RELLENAR POR EL IGME			
Nº de la hoja 1:50.000	CUADRICULA NUMERO	Nº del documento	
3841	32		

DATOS A RELLENAR POR EL CONSULTOR		
CONSULTOR	ESPECIAL QUE REALIZA LA ESTACION	
A	D	H P

DATOS A RELLENAR POR EL IGME			
Recibido	Ref. Control	Perforado	Verificado
	324		

DATOS A RELLENAR POR EL CONSULTOR

NUMERO DE LA ESTACION	Fotografia	MUESTRAS: Petro l.y M.	Macrop.	Microp.	Sedimen.	Rayos X	Espectro masas	C 14	Análisis químico	Térmico diferen.	Microsc.	Otros análisis
350		1							1			
351		1										

NUMERO DE LA ESTACION	Fotografia	MUESTRAS: Petro l.y M.	Macrop.	Microp.	Sedimen.	Rayos X	Espectro masas	C 14	Análisis químico	Térmico diferen.	Microsc.	Otros análisis

DATOS A RELLENAR POR EL CONSULTOR

NUMERO DE LA ESTACION	Fotografia	MUESTRAS: Petro l.y M.	Macrop.	Microp.	Sedimen.	Rayos X	Espectro masas	C 14	Análisis químico	Térmico diferen.	Microsc.	Otros análisis

NUMERO DE LA ESTACION	Fotografia	MUESTRAS: Petro l.y M.	Macrop.	Microp.	Sedimen.	Rayos X	Espectro masas	C 14	Análisis químico	Térmico diferen.	Microsc.	Otros análisis

EL CONSULTOR.– DEBERA MARCAR SOBRE EL MAPA: LAS ESTACIONES CON SU NUMERO DE REFERENCIA (EN AZUL) Y LOS CORTES REALIZADOS SOBRE EL TERRENO (EN ROJO).
PARA UN CONTROL CORRECTO DE LA MARCHA DEL TRABAJO DE CAMPO EL CONSULTOR DEBERA ENVIAR ENTRE LOS DIAS 1 al 7 y 15 al 22 DE CADA MES ESTAS HOJAS AL INSTITUTO GEOLOGICO Y MINERO DE ESPAÑA, DIVISION DE GEOLOGIA. C/ RIOS ROSAS, 23 – MADRID - 3.

Recibido I.G.M.E. el 5-X-75 ..... Enviado el .....


El Supervisor

El Consultor

NUMERO DE LA HOJA 3841 III

CUADRICULA

44	41	14	11
43	42	13	12
34	31	24	21
33	32	23	22

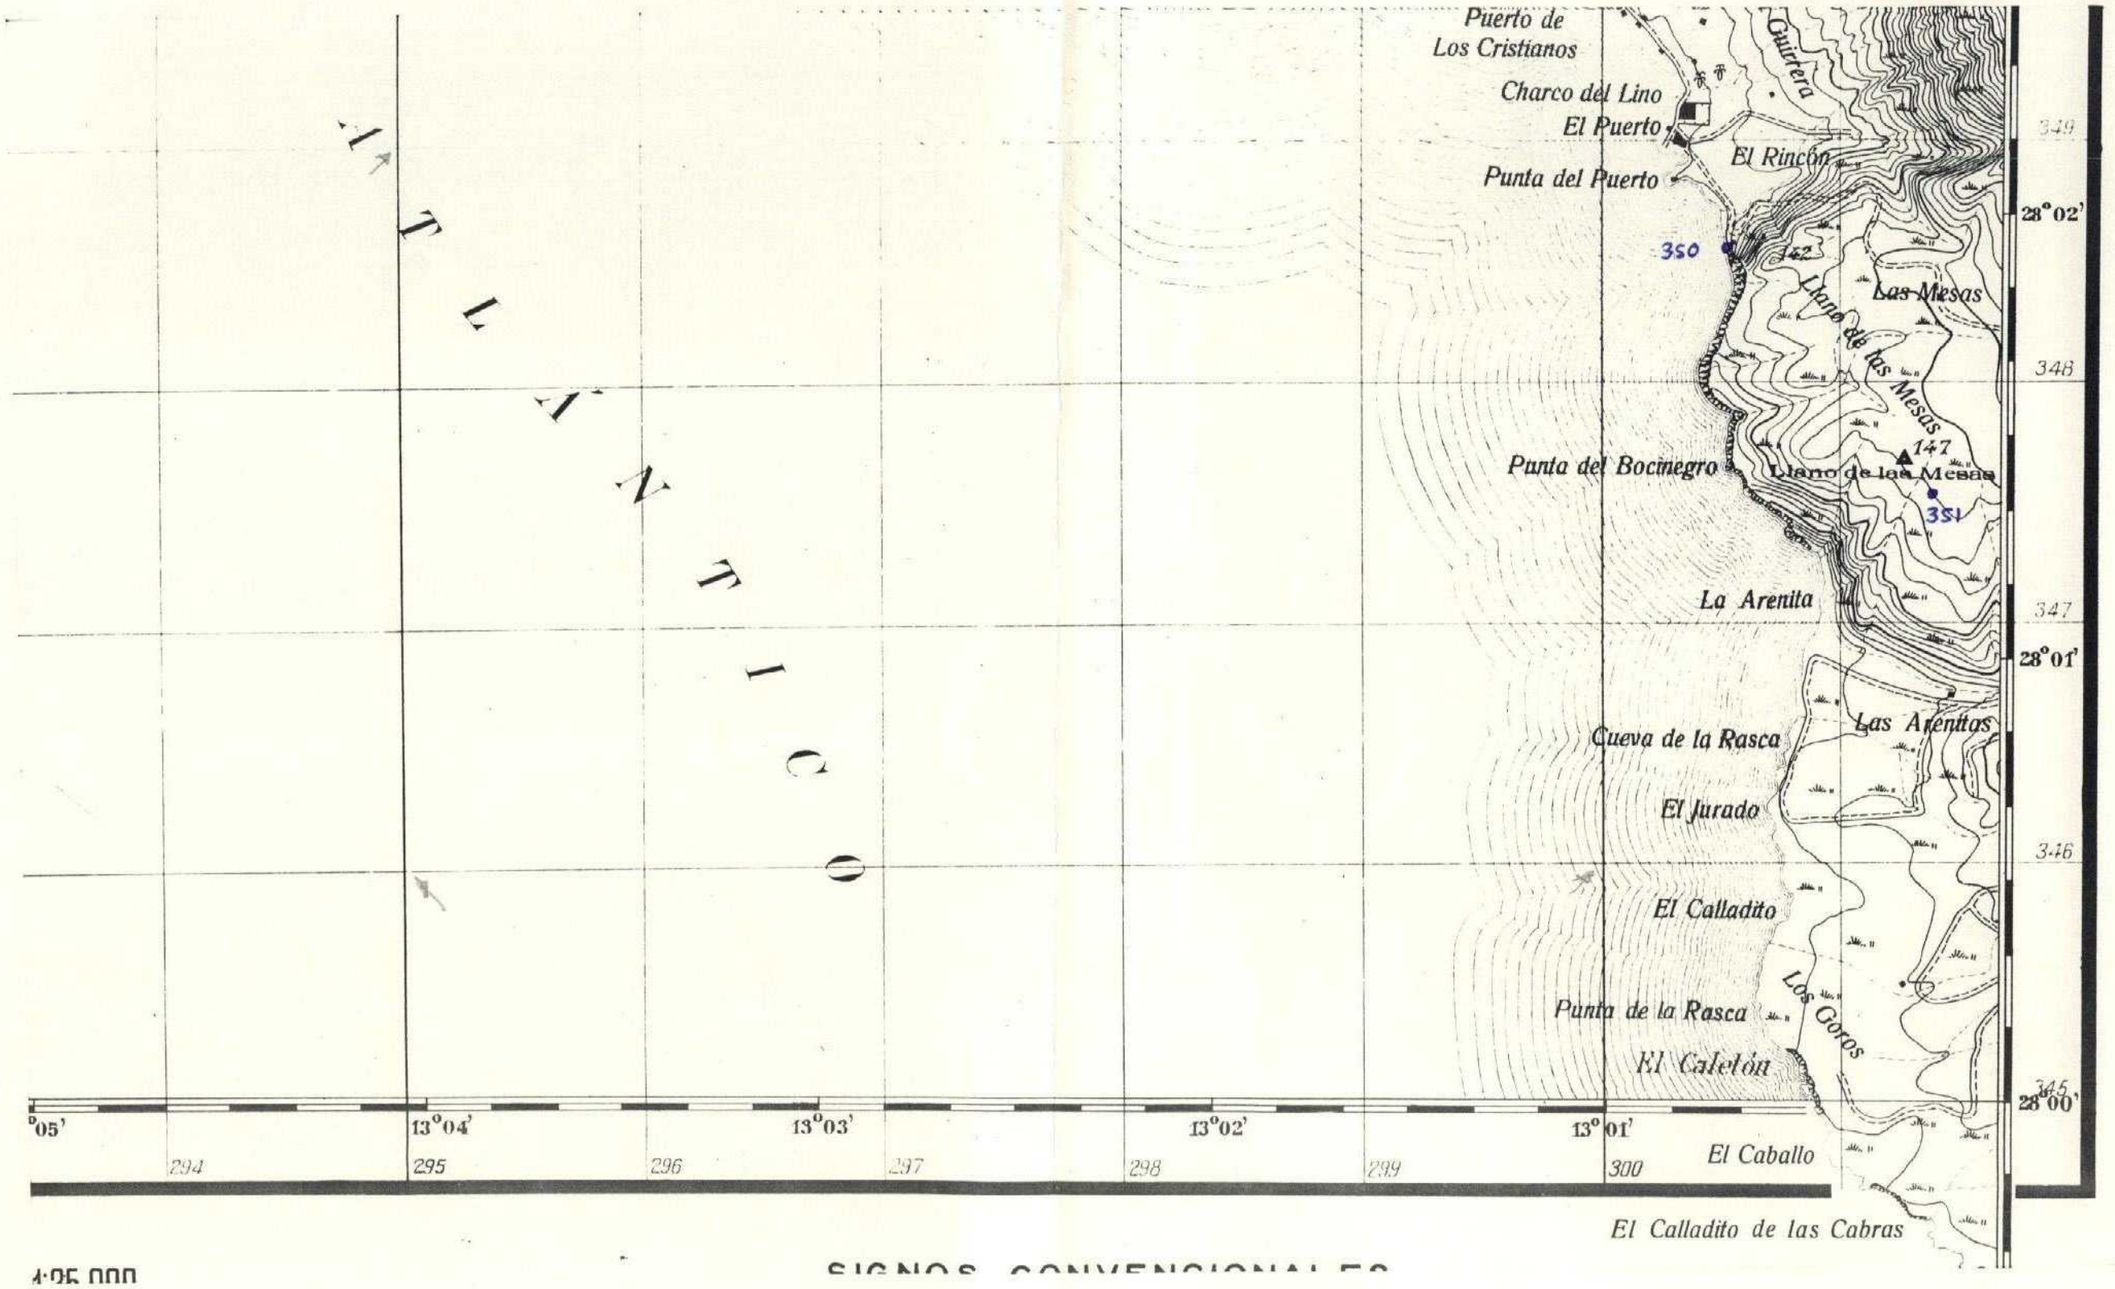

1:25 000

SIGNOS CONVENCIONALES

x = 295 000 Δx = 100
y = 346 000 Δy = 60

325

MINISTERIO DE INDUSTRIA
DIRECCION GENERAL DE MINAS
INSTITUTO GEOLOGICO Y MINERO DE ESPAÑA

PLAN NACIONAL DE LA MINERIA. MAPA GEOLOGICO NACIONAL A ESCALA 1:50.000
MAGNA

FICHA DE CONTROL DEL TRABAJO DE CAMPO MCC1

DATOS A RELLENAR POR EL IGME			
Nº de la hoja 1:50.000	CUADRICULA	NUMERO	Nº del documento
384	1	31	

DATOS A RELLENAR POR EL CONSULTOR			
CONSULTOR	ESPECIAL QUE REALIZA LA ESTACION		
A	D	H	P

DATOS A RELLENAR POR EL IGME			
Recibido	Ref. Control	Perforado	Verificado
	325		

DATOS A RELLENAR POR EL CONSULTOR

NUMERO DE LA ESTACION	Fotografia	MUESTRAS											
		Petro L y M.	Macrop.	Micropal.	Sedimen.	Rayos X	Espectro masas	C 14	Analisis químico	Termico diferen.	Microso	Otros analisis
352		1										
353		1										
354		1										
355		1										

NUMERO DE LA ESTACION	Fotografia	MUESTRAS											
		Petro L y M.	Macrop.	Micropal.	Sedimen.	Rayos X	Espectro masas	C 14	Analisis químico	Termico diferen.	Microso	Otros analisis

EL CONSULTOR DEBERA MARCAR SOBRE EL MAPA: LAS ESTACIONES CON SU NUMERO DE REFERENCIA (EN AZUL) Y LOS CORTES REALIZADOS SOBRE EL TERRENO (EN ROJO).
PARA UN CONTROL CORRECTO DE LA MARCHA DEL TRABAJO DE CAMPO EL CONSULTOR DEBERA ENVIAR ENTRE LOS DIAS 1 al 7 y 15 al 22 DE CADA MES ESTAS HOJAS AL INSTITUTO GEOLOGICO Y MINERO DE ESPAÑA, DIVISION DE GEOLOGIA. C/ RIOS ROSAS, 23 – MADRID - 3.

Recibido I.G.M.E. el 5-X-75 ..... Enviado el .....


El Supervisor

El Consultor

NUMERO DE LA HOJA 3841 - III

CUADRICULA

44	41	14	11
43	42	13	12
34	31	24	21
33	32	23	22

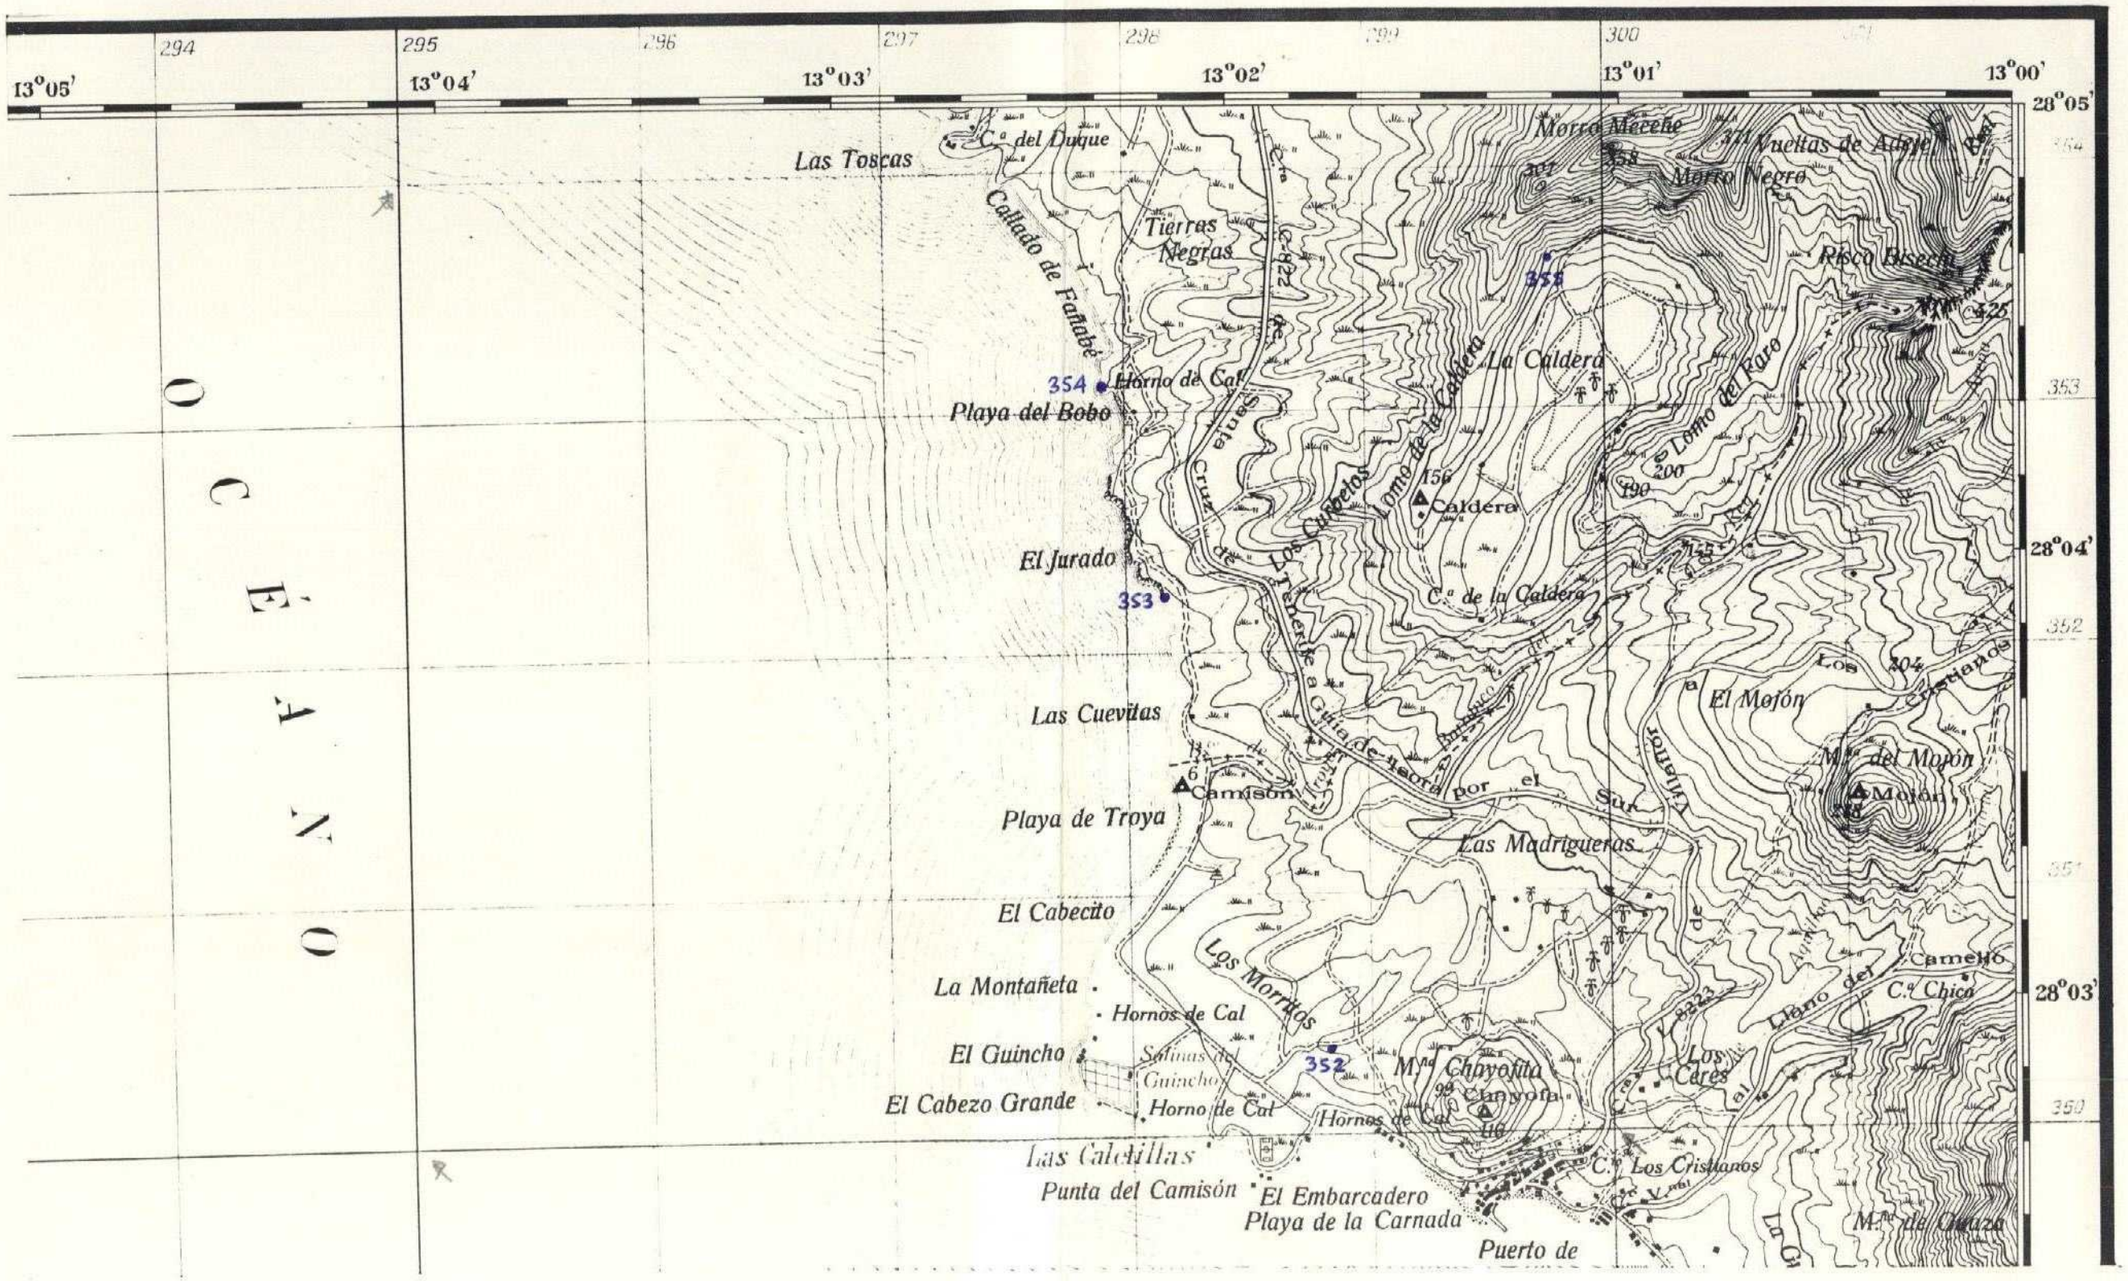

x = 295.000
y = 350.000

Δx = 100
Δy = 80

326

MINISTERIO DE INDUSTRIA
DIRECCION GENERAL DE MINAS
INSTITUTO GEOLOGICO Y MINERO DE ESPAÑA

PLAN NACIONAL DE LA MINERIA. MAPA GEOLOGICO NACIONAL A ESCALA 1:50.000
MAGNA

FICHA DE CONTROL DEL TRABAJO DE CAMPO MCC1

DATOS A RELLENAR POR EL IGME			DATOS A RELLEN. POR EL CONSUL.		DATOS A RELLENAR POR EL IGME			
Nº de la hoja 1:50.000	CUADRICU	Nº del documento	CONSULT.	ESPECIAL QUE REAL. LA ESTAC.	Recibido	Ref. Control	Perforado	Verificado
3341	31		AD	AD		326		

DATOS A RELLENAR POR EL CONSULTOR

NUMERO DE LA ESTACION	Fotografia	MUESTRAS: Petro t y M	Macrop	Micropal.	Sedimen.	Rayos X	Espectro Masas	C 14	Analisis quimico	Termico diferen.	Microsc	Otros analisis
798	1											
799	1											
800	1											

DATOS A RELLENAR POR EL CONSULTOR

NUMERO DE LA ESTACION	Fotografia	MUESTRAS: Petro t y M	Macrop	Micropal.	Sedimen.	Rayos X	Espectro. masas	C 14	Analisis quimico	Termico diferen.	Microsc	Otros analisis

DATOS A RELLENAR POR EL CONSULTOR

NUMERO DE LA ESTACION	Fotografia	MUESTRAS: Petro t y M	Macrop	Micropal.	Sedimen.	Rayos X	Espectro. masas	C 14	Analisis quimico	Termico diferen.	Microsc	Otros analisis

EL CONSULTOR – DEBERA MARCAR SOBRE EL MAPA: LAS ESTACIONES CON SU NUMERO DE REFERENCIA (EN AZUL) Y LOS CORTES REALIZADOS SOBRE EL TERRENO (EN ROJO).
PARA UN CONTROL CORRECTO DE LA MARCHA DEL TRABAJO DE CAMPO EL CONSULTOR DEBERA ENVIAR ENTRE LOS DIAS 1 al 7 y 15 al 22 DE CADA MES ESTAS HOJAS AL INSTITUTO GEOLOGICO Y MINERO DE ESPAÑA, DIVISION DE GEOLOGIA. C/ RIOS ROSAS, 23 – MADRID - 3.

Recibido I.G.M.E. el 5 X-75 ..... Enviado el .....

El Supervisor


Y. Pérez

El Consultor

NUMERO DE LA HOJA 3841 - III

CUADRICULA

44	41	14	11
43	42	13	12
34	31	24	21
33	32	23	22

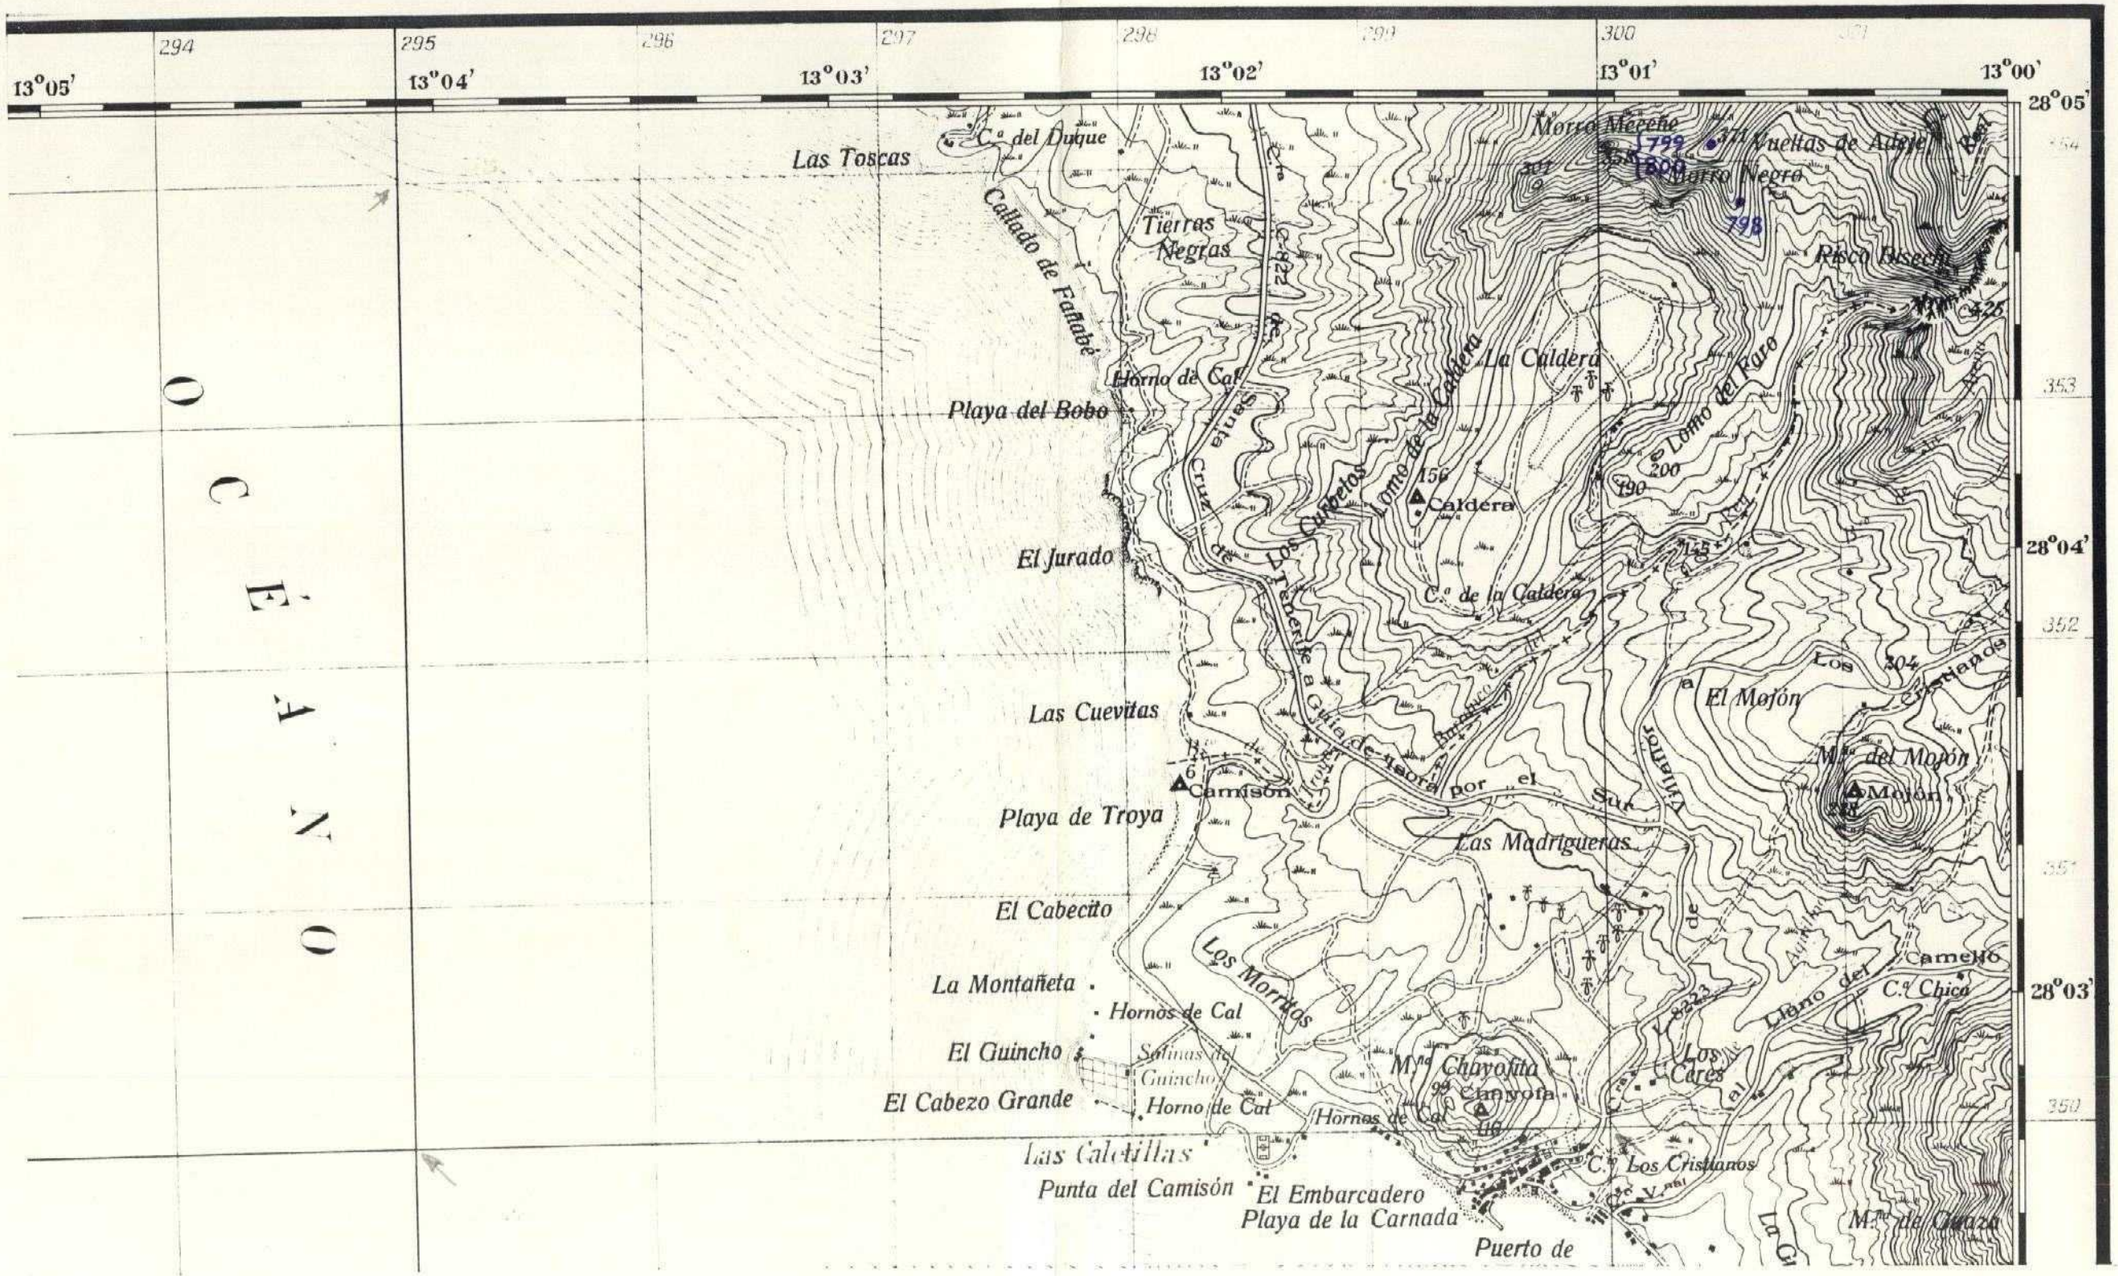

x = 295.000
y = 350.000

Lx = 100
Ly = 80

B 420

MINISTERIO DE INDUSTRIA
DIRECCION GENERAL DE MINAS
INSTITUTO GEOLOGICO Y MINERO DE ESPAÑA

PLAN NACIONAL DE LA MINERIA. MAPA GEOLOGICO NACIONAL A ESCALA 1:50.000
MAGNA

FICHA DE CONTROL DEL TRABAJO DE CAMPO MCC1

DATOS A RELLENAR POR EL IGME				DATOS A RELLENAR POR EL CONSULTOR				DATOS A RELLENAR POR EL IGME			
Nº de la hoja 1:50.000	CUADRICULA	NUMERO	Nº del documento	CONSULTOR	ESPECIAL QUE REALIZA	LA ESTACION		Recibido	Ref. Control	Perforado	Verificado
0841	1	41		A	D	M	M		420		

DATOS A RELLENAR POR EL CONSULTOR

NUMERO DE LA ESTACION	Fotografia	MUESTRAS: Petrol. y M.	Macrop.	Micropal.	Sedimen.	Rayos X	Espectro masas	C 14	Analisis quimico	Termico diferen.	Microso.	Otros analisis
1351												
1361												

DATOS A RELLENAR POR EL CONSULTOR

NUMERO DE LA ESTACION	Fotografia	MUESTRAS: Petrol. y M.	Macrop.	Micropal.	Sedimen.	Rayos X	Espectro masas	C 14	Analisis quimico	Termico diferen.	Microso.	Otros analisis

DATOS A RELLENAR POR EL CONSULTOR

NUMERO DE LA ESTACION	Fotografia	MUESTRAS: Petrol. y M.	Macrop.	Micropal.	Sedimen.	Rayos X	Espectro masas	C 14	Analisis quimico	Termico diferen.	Microso.	Otros analisis

EL CONSULTOR: DEBERA MARCAR SOBRE EL MAPA: LAS ESTACIONES CON SU NUMERO DE REFERENCIA (EN AZUL) Y LOS CORTES REALIZADOS SOBRE EL TERRENO (EN ROJO).
PARA UN CONTROL CORRECTO DE LA MARCHA DEL TRABAJO DE CAMPO EL CONSULTOR DEBERA ENVIAR ENTRE LOS DIAS 1 al 7 y 15 al 22 DE CADA MES ESTAS HOJAS AL INSTITUTO GEOLOGICO Y MINERO DE ESPAÑA; DIVISION DE GEOLOGIA. C/ RIOS ROSAS, 23 – MADRID - 3.

Recibido I.G.M.E. el ..... Enviado el .....


El Supervisor

El Consultor

NUMERO DE LA HOJA 3841

CUADRICULA

44	4	14	11
43	42	13	12
34	31	24	21
33	32	23	22

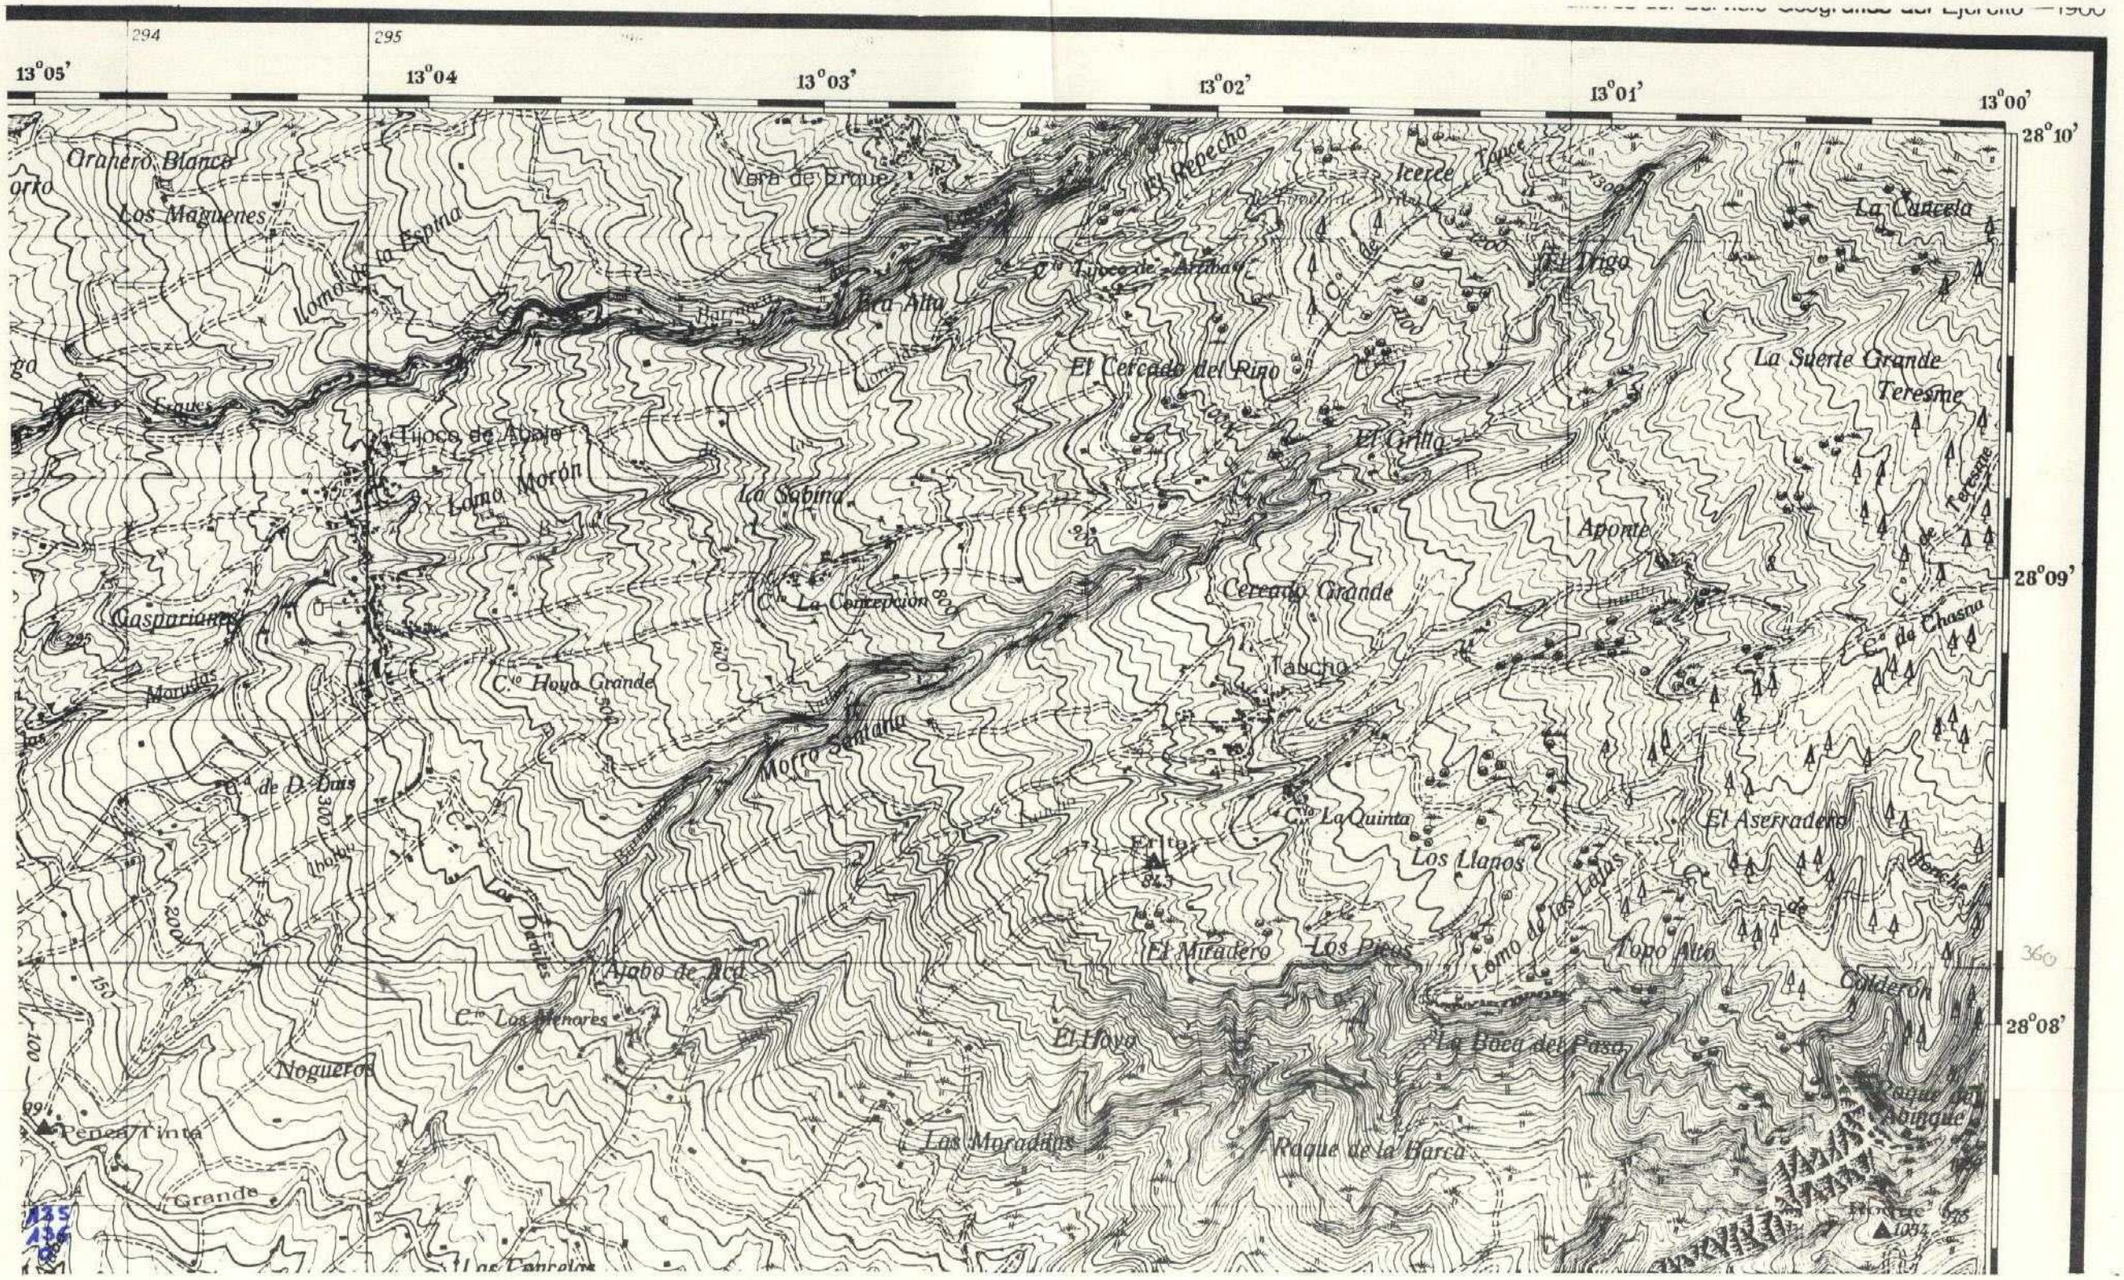

B 421

MINISTERIO DE INDUSTRIA
DIRECCION GENERAL DE MINAS
INSTITUTO GEOLOGICO Y MINERO DE ESPAÑA

PLAN NACIONAL DE LA MINERIA. MAPA GEOLOGICO NACIONAL A ESCALA 1:50.000
MAGNA

FICHA DE CONTROL DEL TRABAJO DE CAMPO MCC1

DATOS A RELLENAR POR EL IGME			
Nº de la hoja 1:50.000	CUADRICULA	NUMERO	Nº del documento
38	41	42	

DATOS A RELLENAR POR EL CONSULTOR			
CONSULTOR	ESPECIALIDAD QUE REALIZA	LA ESTACION	
A	D	M	M

DATOS A RELLENAR POR EL IGME			
Recibido	Ref. Control	Perforado	Verificado
	421		

DATOS A RELLENAR POR EL CONSULTOR

NUMERO DE LA ESTACION	Fotografia	MUESTRAS: Petro L y M.	Macrop.	Microp.	Sedimen.	Rayos X	Espectro masas	C 14	Análisis químico	Térmico diferen.	Microso	Otros análisis
1301												
1311												
1321												
1331												
1341												
1371												
1381												

DATOS A RELLENAR POR EL CONSULTOR

NUMERO DE LA ESTACION	Fotografia	MUESTRAS: Petro L y M.	Macrop.	Microp.	Sedimen.	Rayos X	Espectro masas	C 14	Análisis químico	Térmico diferen.	Microso	Otros análisis

EL CONSULTOR – DEBERA MARCAR SOBRE EL MAPA: LAS ESTACIONES CON SU NUMERO DE REFERENCIA (EN AZUL) Y LOS CORTES REALIZADOS SOBRE EL TERRENO (EN ROJO).
PARA UN CONTROL CORRECTO DE LA MARCHA DEL TRABAJO DE CAMPO EL CONSULTOR DEBERA ENVIAR ENTRE LOS DIAS 1 al 7 y 15 al 22 DE CADA MES ESTAS HOJAS AL INSTITUTO GEOLOGICO Y MINERO DE ESPAÑA, DIVISION DE GEOLOGIA. C/ RIOS ROSAS, 23 – MADRID - 3.


Recibido I.G.M.E. el ..... Enviado el .....

El Supervisor — El Consultor

NUMERO DE LA HOJA 3841

CUADRICULA

44	41	14	11
43	42	13	12
34	31	24	21
33	32	23	22

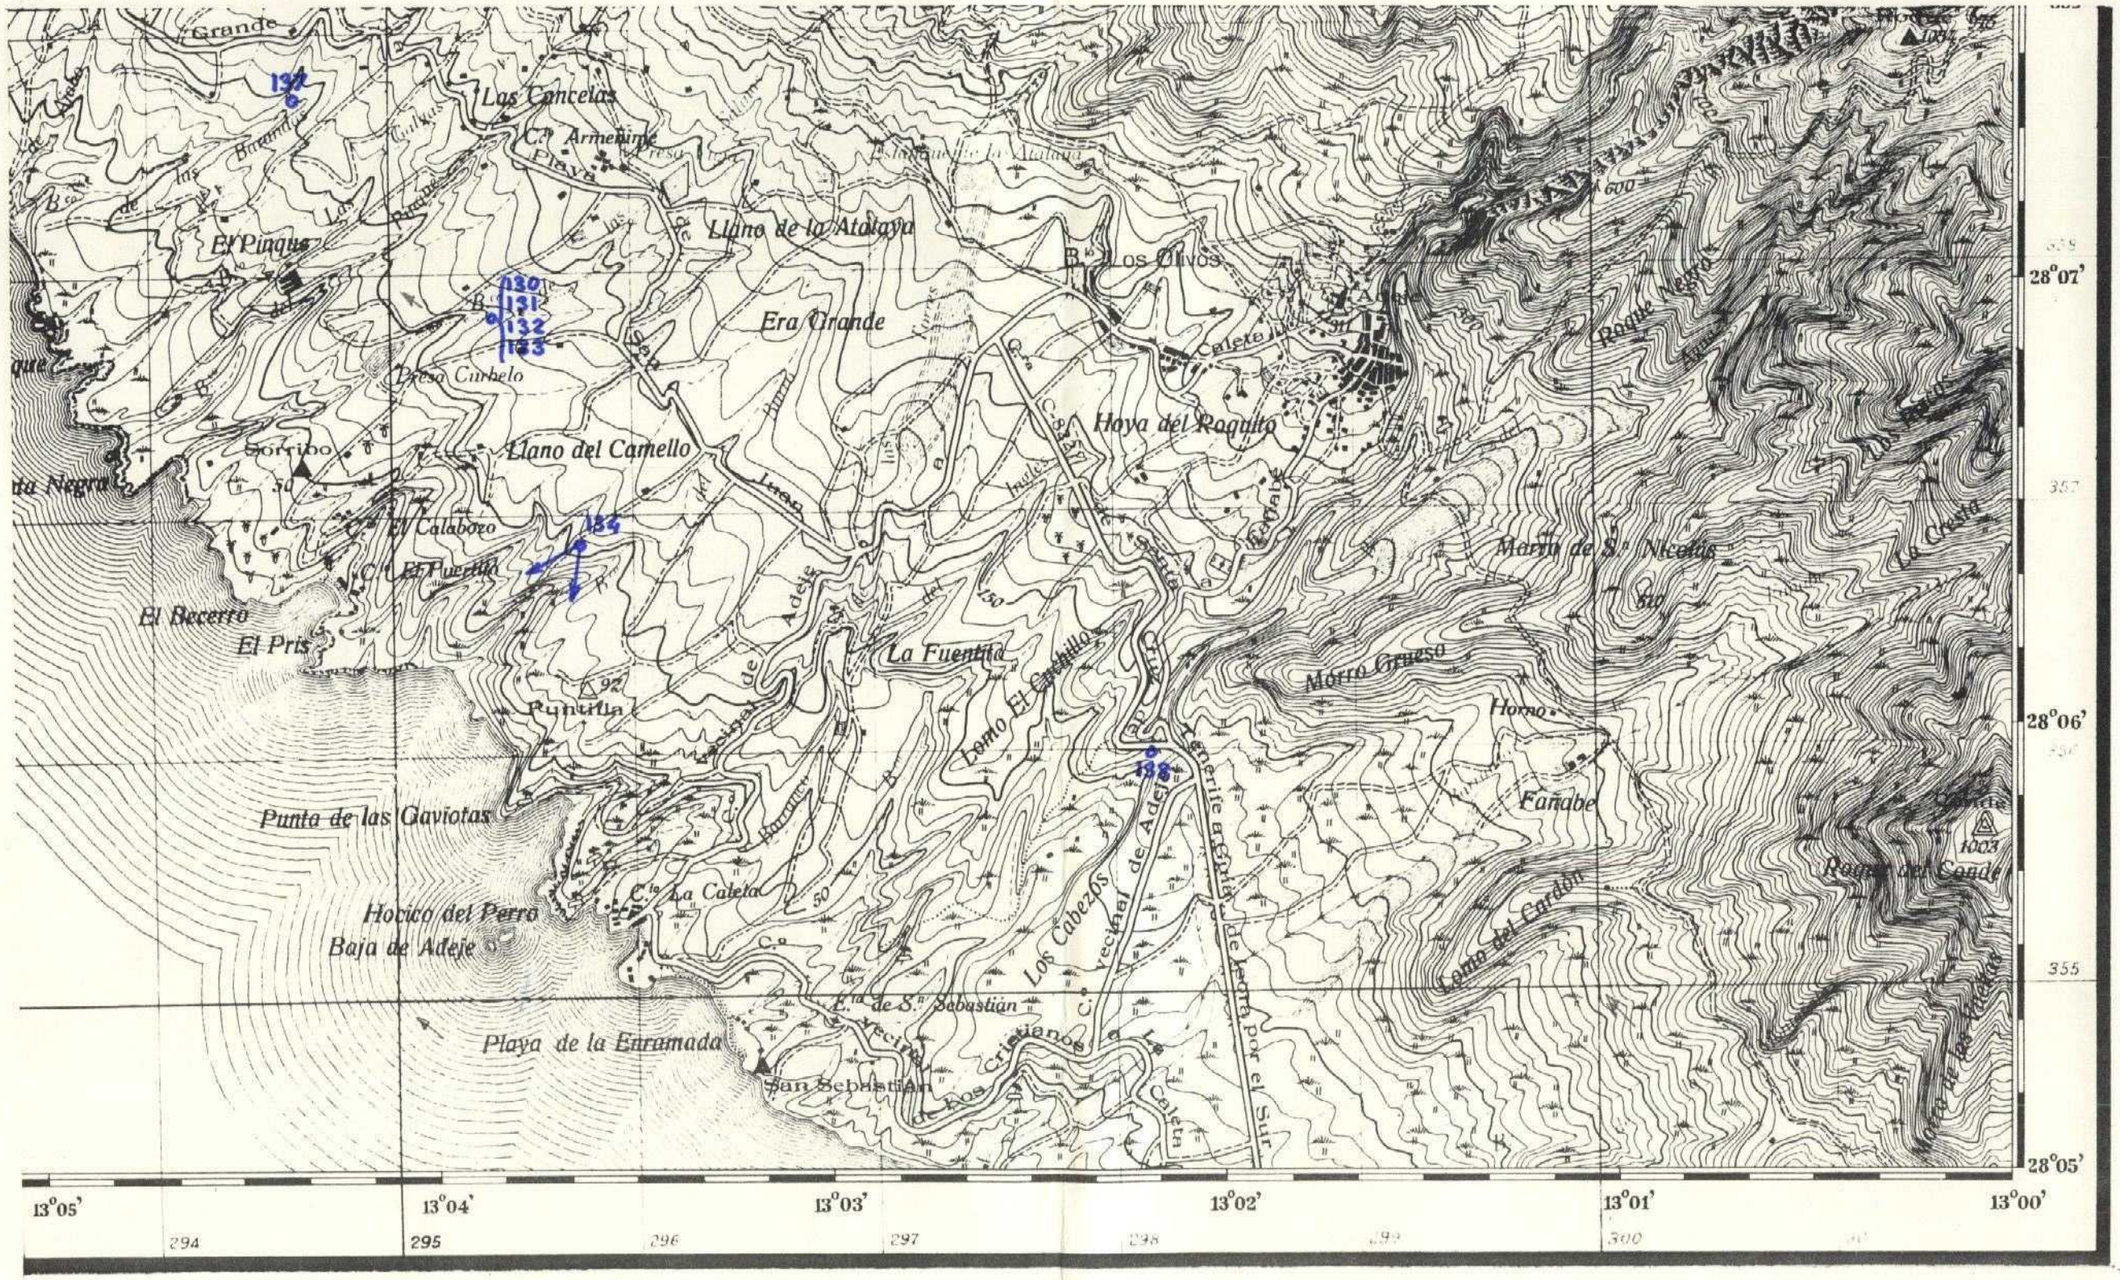

B 422

MINISTERIO DE INDUSTRIA
DIRECCION GENERAL DE MINAS
INSTITUTO GEOLOGICO Y MINERO DE ESPAÑA

PLAN NACIONAL DE LA MINERIA. MAPA GEOLOGICO NACIONAL A ESCALA 1:50.000
MAGNA

FICHA DE CONTROL DEL TRABAJO DE CAMPO MCC1

DATOS A RELLENAR POR EL IGME			
Nº de la hoja 1:50.000	CUADRICU	NUMERO	Nº del documento
38414			

DATOS A RELLE POR EL CONSUL	
CONSULT	ESPECIAL QUE REALI LA ESTAC
A D	M M

DATOS A RELLENAR POR EL IGME			
Recibido	Ref. Control	Perforado	Verificado
	422		

DATOS A RELLENAR POR EL CONSULTOR

NUMERO DE LA ESTACION	Fotografia	MUESTRAS											
		Petro. y M.	Macrop.	Micropal.	Sedimen.	Rayos X	Espectro masas	C 14	Analisis quimico	Termico diferen.	Microsc.	Otros analisis
1251													
1261													
1281													
1291													

DATOS A RELLENAR POR EL CONSULTOR

NUMERO DE LA ESTACION	Fotografia	MUESTRAS											
		Petro. y M.	Macrop.	Micropal.	Sedimen.	Rayos X	Espectro masas	C 14	Analisis quimico	Termico diferen.	Microsc.	Otros analisis

DATOS A RELLENAR POR EL CONSULTOR

NUMERO DE LA ESTACION	Fotografia	MUESTRAS											
		Petro. y M.	Macrop.	Micropal.	Sedimen.	Rayos X	Espectro masas	C 14	Analisis quimico	Termico diferen.	Microsc.	Otros analisis

EL CONSULTOR – DEBERA MARCAR SOBRE EL MAPA, LAS ESTACIONES CON SU NUMERO DE REFERENCIA (EN AZUL) Y LOS CORTES REALIZADOS SOBRE EL TERRENO (EN ROJO).
PARA UN CONTROL CORRECTO DE LA MARCHA DEL TRABAJO DE CAMPO EL CONSULTOR DEBERA ENVIAR ENTRE LOS DIAS 1 al 7 y 15 al 22 DE CADA MES ESTAS HOJAS AL INSTITUTO GEOLOGICO Y MINERO DE ESPAÑA, DIVISION DE GEOLOGIA. C/ RIOS ROSAS, 23 – MADRID - 3.


Recibido I.G.M.E. el ..... Enviado el .....

El Supervisor El Consultor

NUMERO DE LA HOJA 3841

CUADRICULA

44	41	14	11
43	42	13	12
34	31	24	21
33	32	23	22

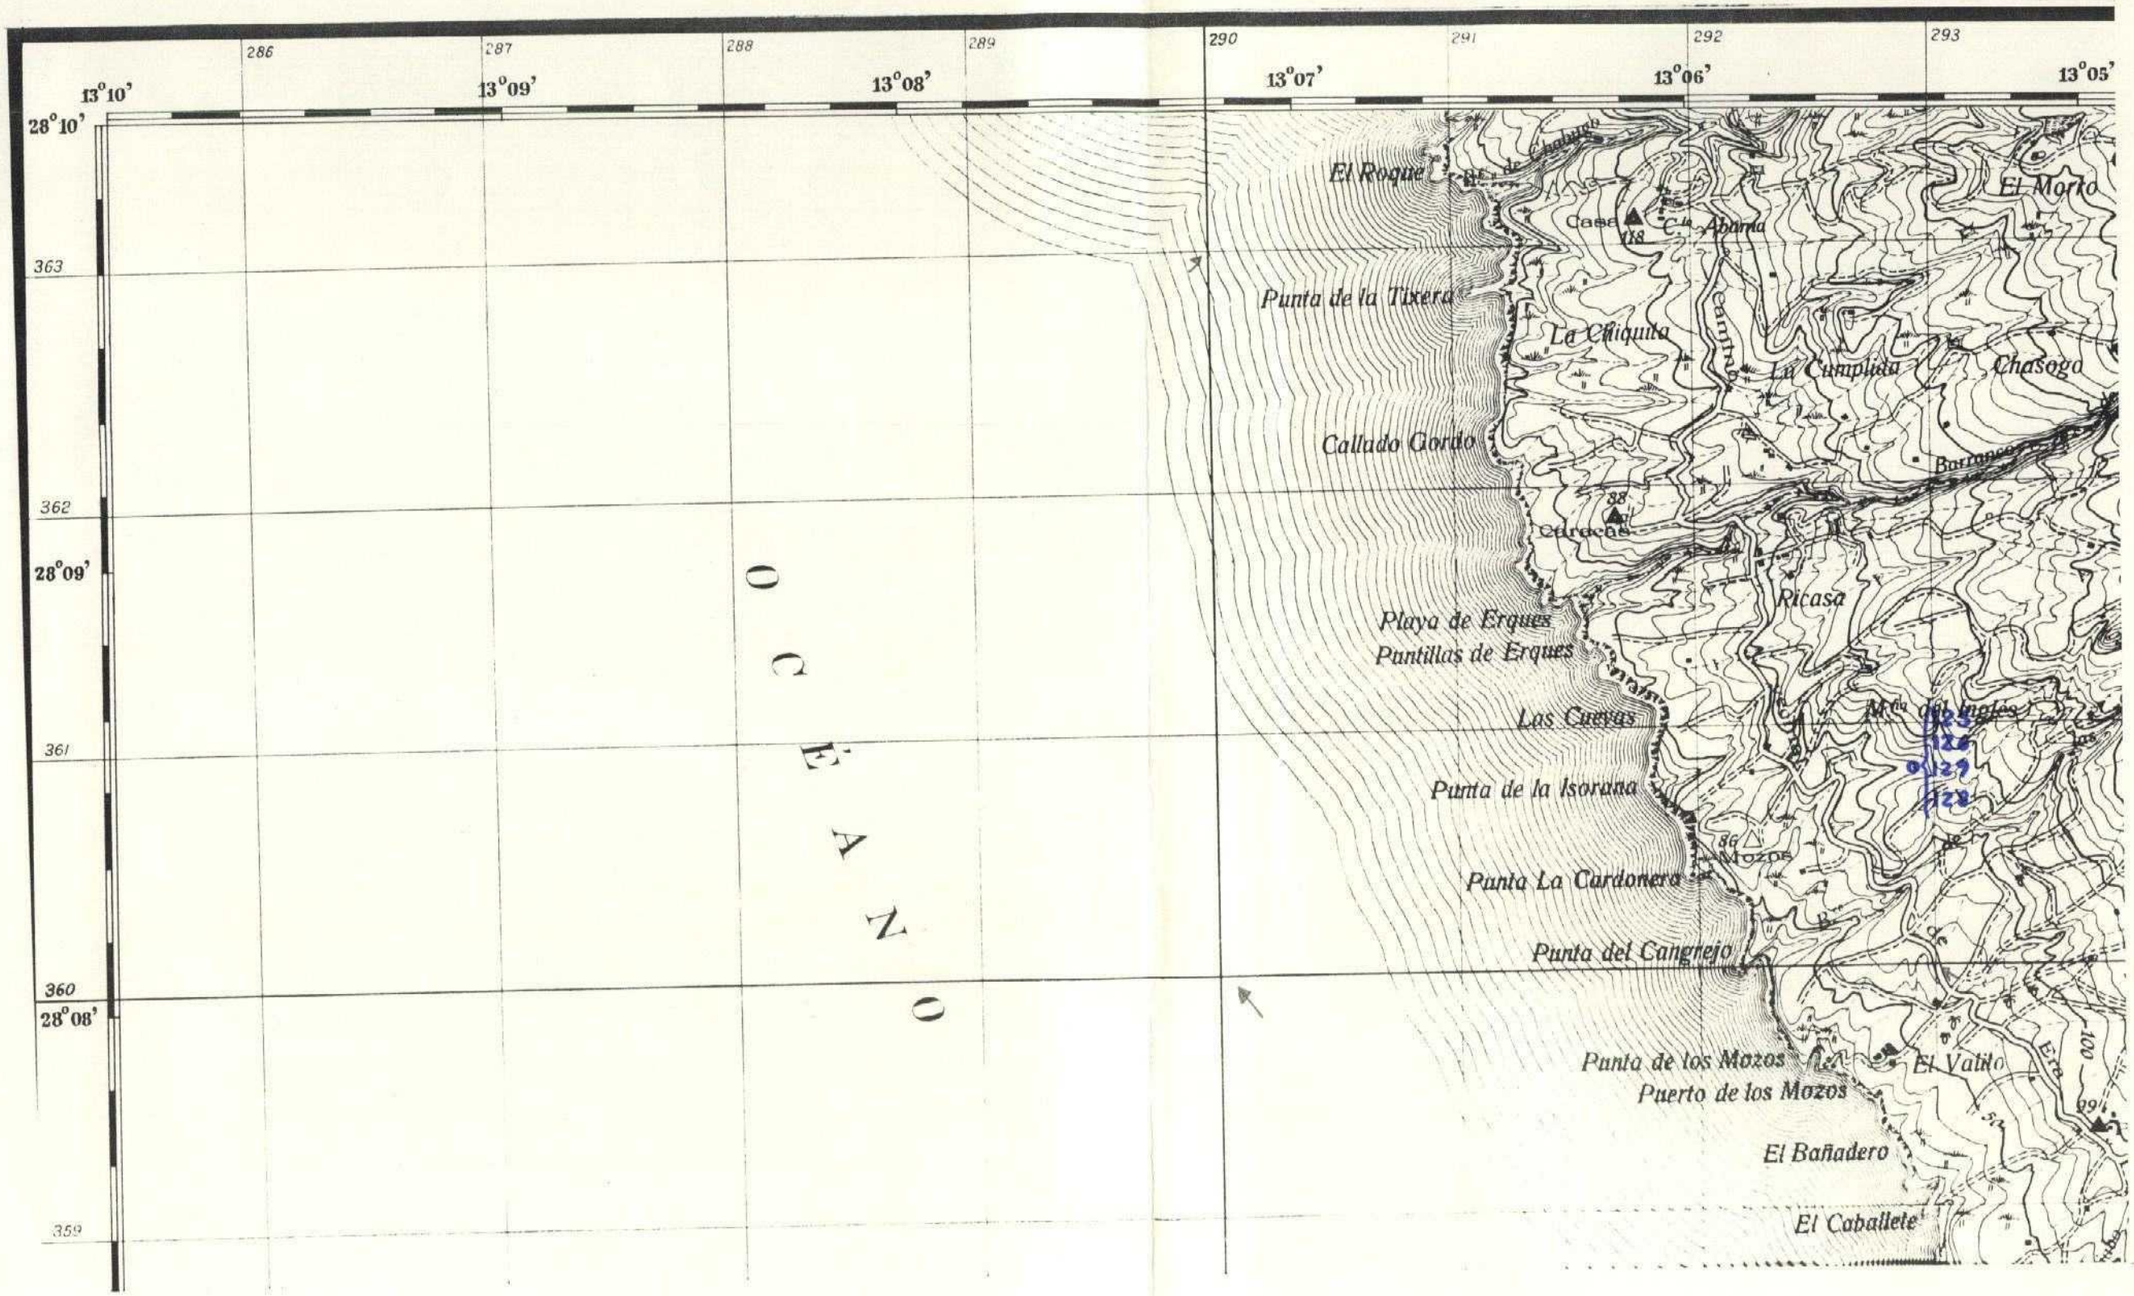

B-
423

13

MINISTERIO DE INDUSTRIA
DIRECCION GENERAL DE MINAS
INSTITUTO GEOLOGICO Y MINERO DE ESPAÑA

PLAN NACIONAL DE LA MINERIA. MAPA GEOLOGICO NACIONAL A ESCALA 1:50.000
MAGNA

FICHA DE CONTROL DEL TRABAJO DE CAMPO MCC1

DATOS A RELLENAR POR EL IGME			DATOS A RELLE POR EL CONSUL		DATOS A RELLENAR POR EL IGME			
Nº de la hoja 1:50.000	CUADRICU NUMERO	Nº del documento	CONSULT	ESPECIAL QUE REAL LA ESTAC	Recibido	Ref. Control	Perforado	Verificado
3841	21		A D	M M		423		

DATOS A RELLENAR POR EL CONSULTOR

NUMERO DE LA ESTACION	Fotografia	MUESTRAS: Petrol.y M.	Macrop.	Micropal.	Sedimen.	Rayos X	Espectro masas	C 14	Analisis quimico	Termico diferen.	Microsc.	Otros analisis
~~160~~	1											
~~161~~	1											
314	1											
313	1											
319	1											
318	1											
316	1											
317	1											
315	1											
320	1											
321	1											
332	1											
333	1											
935	1											
936	1											

DATOS A RELLENAR POR EL CONSULTOR

NUMERO DE LA ESTACION	Fotografia	MUESTRAS: Petrol.y M.	Macrop.	Micropal.	Sedimen.	Rayos X	Espectro masas	C 14	Analisis quimico	Termico diferen.	Microsc.	Otros analisis

DATOS A RELLENAR POR EL CONSULTOR

NUMERO DE LA ESTACION	Fotografia	MUESTRAS: Petrol.y M.	Macrop.	Micropal.	Sedimen.	Rayos X	Espectro masas	C 14	Analisis quimico	Termico diferen.	Microsc.	Otros analisis


EL CONSULTOR.– DEBERA MARCAR SOBRE EL MAPA LAS ESTACIONES CON SU NUMERO DE REFERENCIA (EN AZUL) Y LOS CORTES REALIZADOS SOBRE EL TERRENO (EN ROJO).
PARA UN CONTROL CORRECTO DE LA MARCHA DE L TRABAJO DE CAMPO EL CONSULTOR DEBERA ENVIAR ENTRE LOS DIAS 1 al 7 y 15 al 22 DE CADA MES ESTAS HOJAS AL INSTITUTO GEOLOGICO Y MINERO DE ESPAÑA, DIVISION DE GEOLOGIA. C/ RIOS ROSAS, 23 – MADRID - 3.

Recibido I.G.M.E. el ..... Enviado el .....
El Supervisor El Consultor

NUMERO DE LA HOJA 3841

CUADRICULA

44	41	14	11
43	42	13	12
34	31	24	21
33	32	23	22

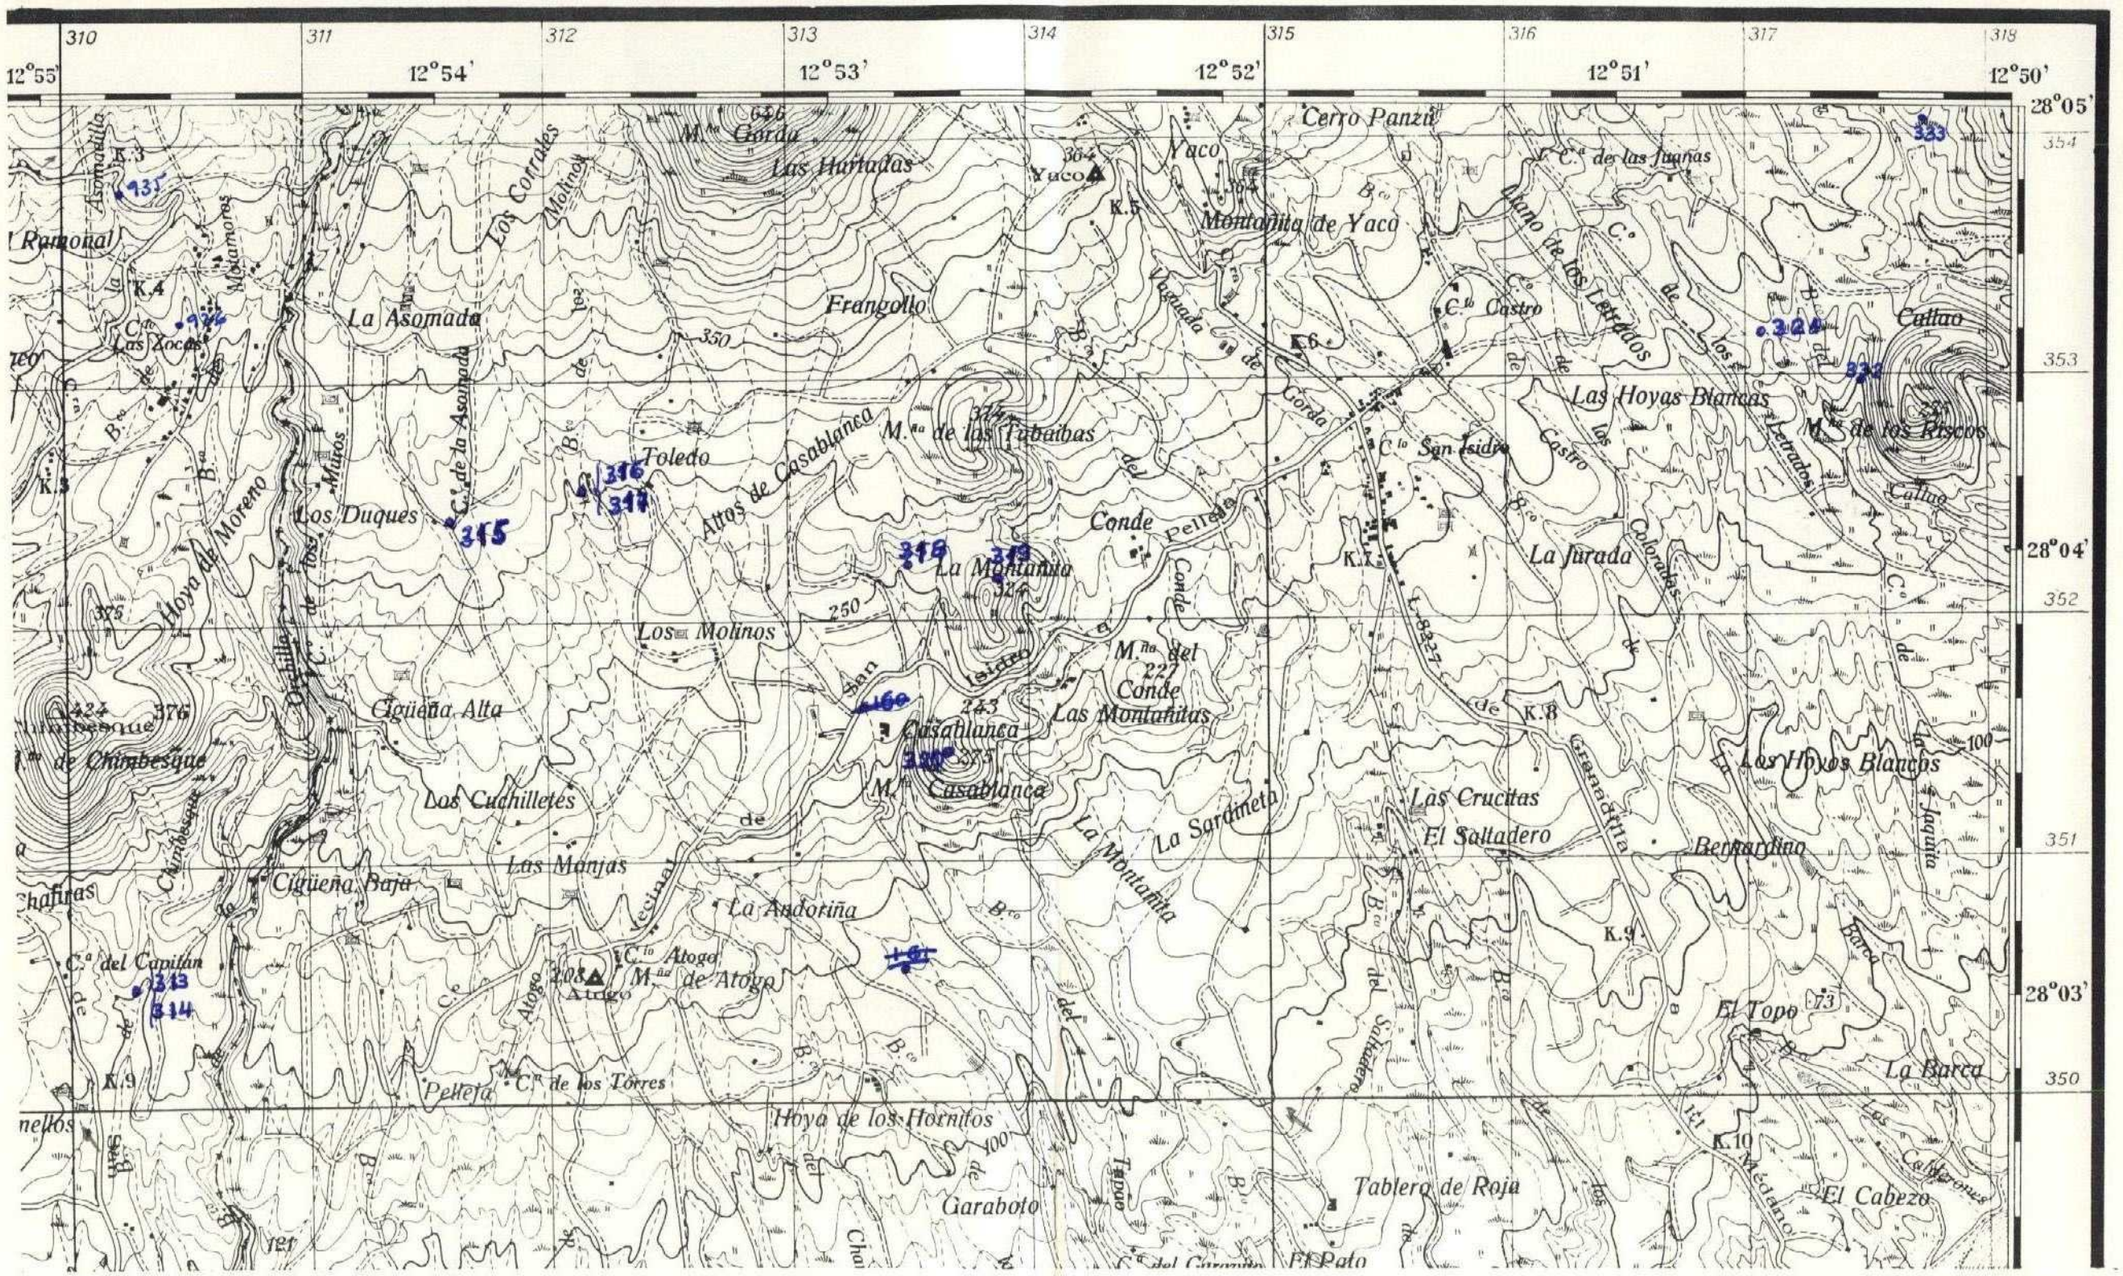

B-424

MINISTERIO DE INDUSTRIA
DIRECCION GENERAL DE MINAS
INSTITUTO GEOLOGICO Y MINERO DE ESPAÑA

PLAN NACIONAL DE LA MINERIA. MAPA GEOLOGICO NACIONAL A ESCALA 1:50.000
MAGNA

FICHA DE CONTROL DEL TRABAJO DE CAMPO MCC1

DATOS A RELLENAR POR EL IGME			DATOS A RELLENAR POR EL CONSULT.				DATOS A RELLENAR POR EL IGME			
Nº de la hoja 1:50.000	CUADRICU	Nº del documento	CONSULT.	ESPECIAL QUE REA	LA ESTAC		Recibido	Ref. Control	Perforado	Verificado
3841	24		A	D	M	M		424		

DATOS A RELLENAR POR EL CONSULTOR

NUMERO DE LA ESTACION	Fotografia	MUESTRAS: Petro.t.y M.	Macrop.	Micropal.	Sedimen.	Rayos X	Espectro masas	C 14	Análisis químico	Termico diferen.	Microso	Otros análisis
~~151~~		~~1~~										
~~152~~		~~1~~										
~~153~~		~~1~~										
~~154~~		~~1~~										
~~155~~		~~1~~										
~~156~~		~~1~~										
~~157~~		~~1~~										
~~158~~		~~1~~										
~~159~~		~~1~~										
269		1										
270		1										
271		1										
272		1										
273		1										
274		1										
275		1										
276		1										
289		1										
290		1										

NUMERO DE LA ESTACION	Fotografia	MUESTRAS: Petro.t.y M.	Macrop.	Micropal.	Sedimen.	Rayos X	Espectro masas	C 14	Análisis químico	Termico diferen.	Microso	Otros análisis
291		1										
292		1										
293		1										
294		1										
295		1										
296		1										
297		1										
298		1										
299		1										
300		1										
301		1										
302		1										
303		1										
304		1										
305		1										
306		1										
307		1										
308		1										
309		1										

DATOS A RELLENAR POR EL CONSULTOR

NUMERO DE LA ESTACION	Fotografia	MUESTRAS: Petro.t.y M.	Macrop.	Micropal.	Sedimen.	Rayos X	Espectro masas	C 14	Análisis químico	Termico diferen.	Microso	Otros análisis
310		1										
311		1										
312		1										
327		1										
328		1										
327		1										
330		1										
331		1										
334		1										
335		1										
336		1										
901		1										
905		1										
906		1										
907		1										
908		1										
911		1										
912		1										
921		1										
922		1										
923		1										
924		1										

NUMERO DE LA ESTACION	Fotografia	MUESTRAS: Petro.t.y M.	Macrop.	Micropal.	Sedimen.	Rayos X	Espectro masas	C 14	Análisis químico	Termico diferen.	Microso	Otros análisis
925		1										
926		1										
927		1										
928		1										
929		1										
930		1										
931		1										
932		1										
933		1										
934		1										

EL CONSULTOR – DEBERA MARCAR SOBRE EL MAPA: LAS ESTACIONES CON SU NUMERO DE REFERENCIA (EN AZUL) Y LOS CORTES REALIZADOS SOBRE EL TERRENO (EN ROJO).
PARA UN CONTROL CORRECTO DE LA MARCHA DEL TRABAJO DE CAMPO EL CONSULTOR DEBERA ENVIAR ENTRE LOS DIAS 1 al 7 y 15 al 22 DE CADA MES ESTAS HOJAS AL INSTITUTO GEOLOGICO Y MINERO DE ESPAÑA, DIVISION DE GEOLOGIA. C/ RIOS ROSAS, 23 – MADRID - 3

Recibido I.G.M.E. el ..... Enviado el .....


El Supervisor

El Consultor

NUMERO DE LA HOJA 3841

CUADRICULA

44	41	14	11
43	42	13	12
34	31	24	21
33	32	23	22

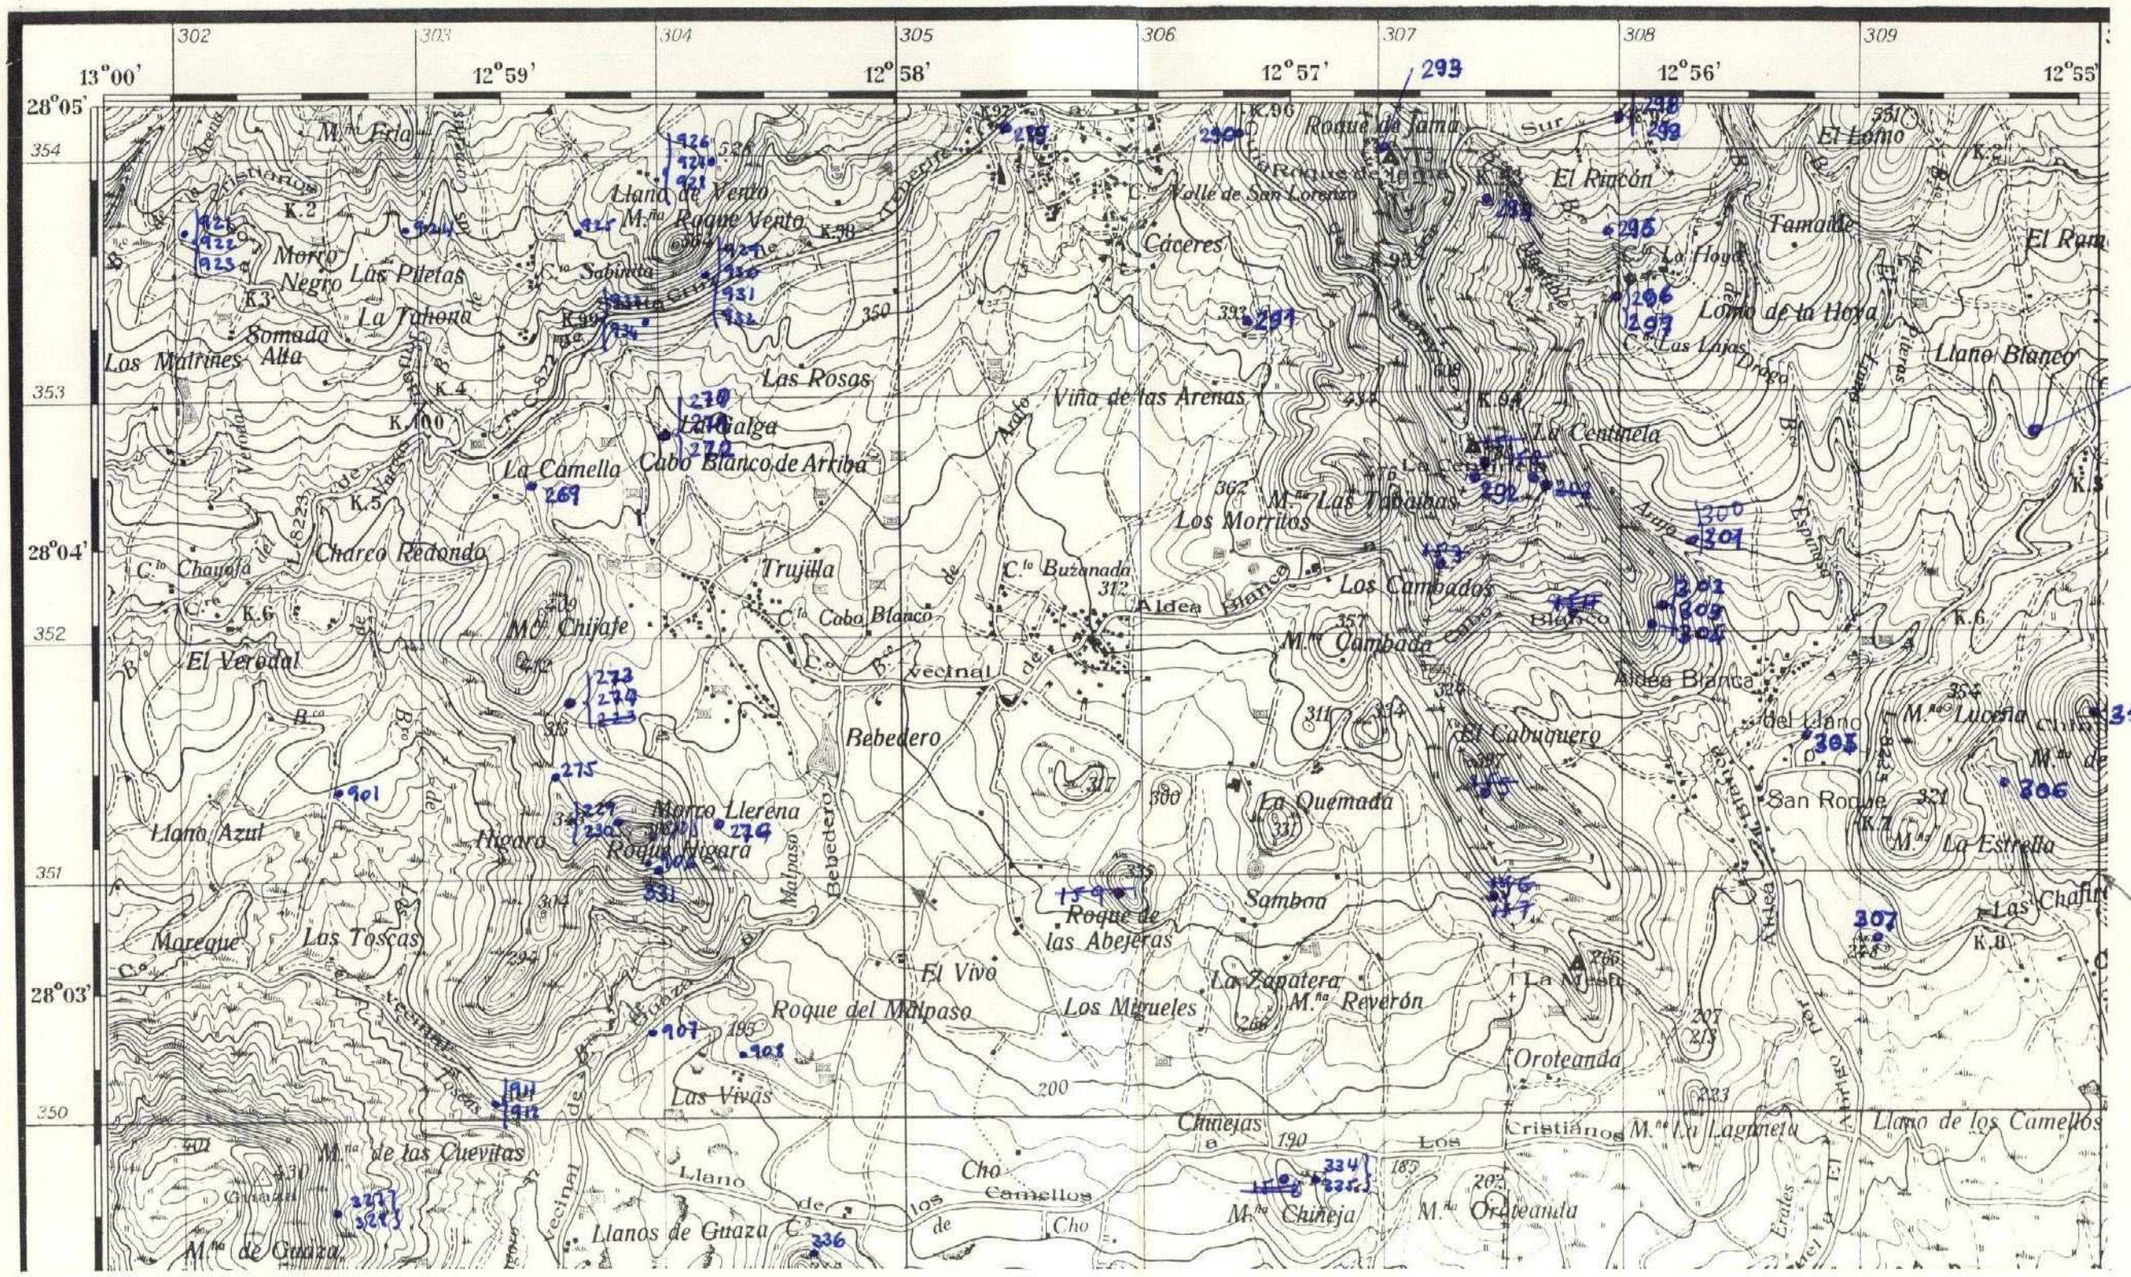

B 425

28

MINISTERIO DE INDUSTRIA
DIRECCION GENERAL DE MINAS
INSTITUTO GEOLOGICO Y MINERO DE ESPAÑA

PLAN NACIONAL DE LA MINERIA. MAPA GEOLOGICO NACIONAL A ESCALA 1:50.000
MAGNA

FICHA DE CONTROL DEL TRABAJO DE CAMPO MCC1

DATOS A RELLENAR POR EL IGME			DATOS A RELLENAR POR EL CONSUL				DATOS A RELLENAR POR EL IGME			
Nº de la hoja 1:50.000	CUADRICU	Nº del documento	CONSULT	ESPECIAL	QUE REA	LA ESTAC	Recibido	Ref. Control	Perforado	Verificado
3841	41		A	D	M	17		425		

DATOS A RELLENAR POR EL CONSULTOR

NUMERO DE LA ESTACION	Fotografia	MUESTRAS: Petro l.y M.	Macrop.	Micropal.	Sedimen.	Rayos X	Espectro masas	C 14	Analisis quimico	Termico diferen.	Microsc.	Otros analisis
76		1										
94		1										
79		1										
80		1										
117		1										
118		1										
119		1										
120		1										
121		1										
122		1										
123		1										
12		1										
14		1										
22		1										
25		1										
26		1										
28		1										
31		1										
36		1										
38		1										
39		1										
40		1										
43		1										
47		1										
55		1										
58		1										
57		1										
61		1										
62		1										
67		1										
68		1										
70		1										
802		1										
815		1										
819		1										
826		1										
827		1										
829		1										

DATOS A RELLENAR POR EL CONSULTOR

NUMERO DE LA ESTACION	Fotografia	MUESTRAS: Petro l.y M.	Macrop.	Micropal.	Sedimen.	Rayos X	Espectro masas	C 14	Analisis quimico	Termico diferen.	Microsc.	Otros analisis
841		1										
842		1										
847		1										
850		1										
859		1										
862		1										
863		1										
866		1										
868		1										
870		1										
871		1										
872		1										
873		1										
874		1										
875		1										
876		1										
877		1										
881		1										
884		1										
887		1										
897		1										
899		1										

DATOS A RELLENAR POR EL CONSULTOR

NUMERO DE LA ESTACION	Fotografia	MUESTRAS: Petro l.y M.	Macrop.	Micropal.	Sedimen.	Rayos X	Espectro masas	C 14	Analisis quimico	Termico diferen.	Microsc.	Otros analisis
2051		1										
2052		1										
2053		1										
2054		1										

EL CONSULTOR.– DEBERA MARCAR SOBRE EL MAPA: LAS ESTACIONES CON SU NUMERO DE REFERENCIA (EN AZUL) Y LOS CORTES REALIZADOS SOBRE EL TERRENO (EN ROJO).
PARA UN CONTROL CORRECTO DE LA MARCHA DEL TRABAJO DE CAMPO EL CONSULTOR DEBERA ENVIAR ENTRE LOS DIAS 1 al 7 y 15 al 22 DE CADA MES ESTAS HOJAS AL INSTITUTO GEOLOGICO Y MINERO DE ESPAÑA, DIVISION DE GEOLOGIA - C/ RIOS ROSAS, 23 – MADRID - 3.

Recibido I.G.M.E. el ..... Enviado el .....


El Supervisor

El Consultor

NUMERO DE LA HOJA 3841

CUADRICULA

44	41	14	11
43	42	13	12
34	31	24	21
33	32	23	22

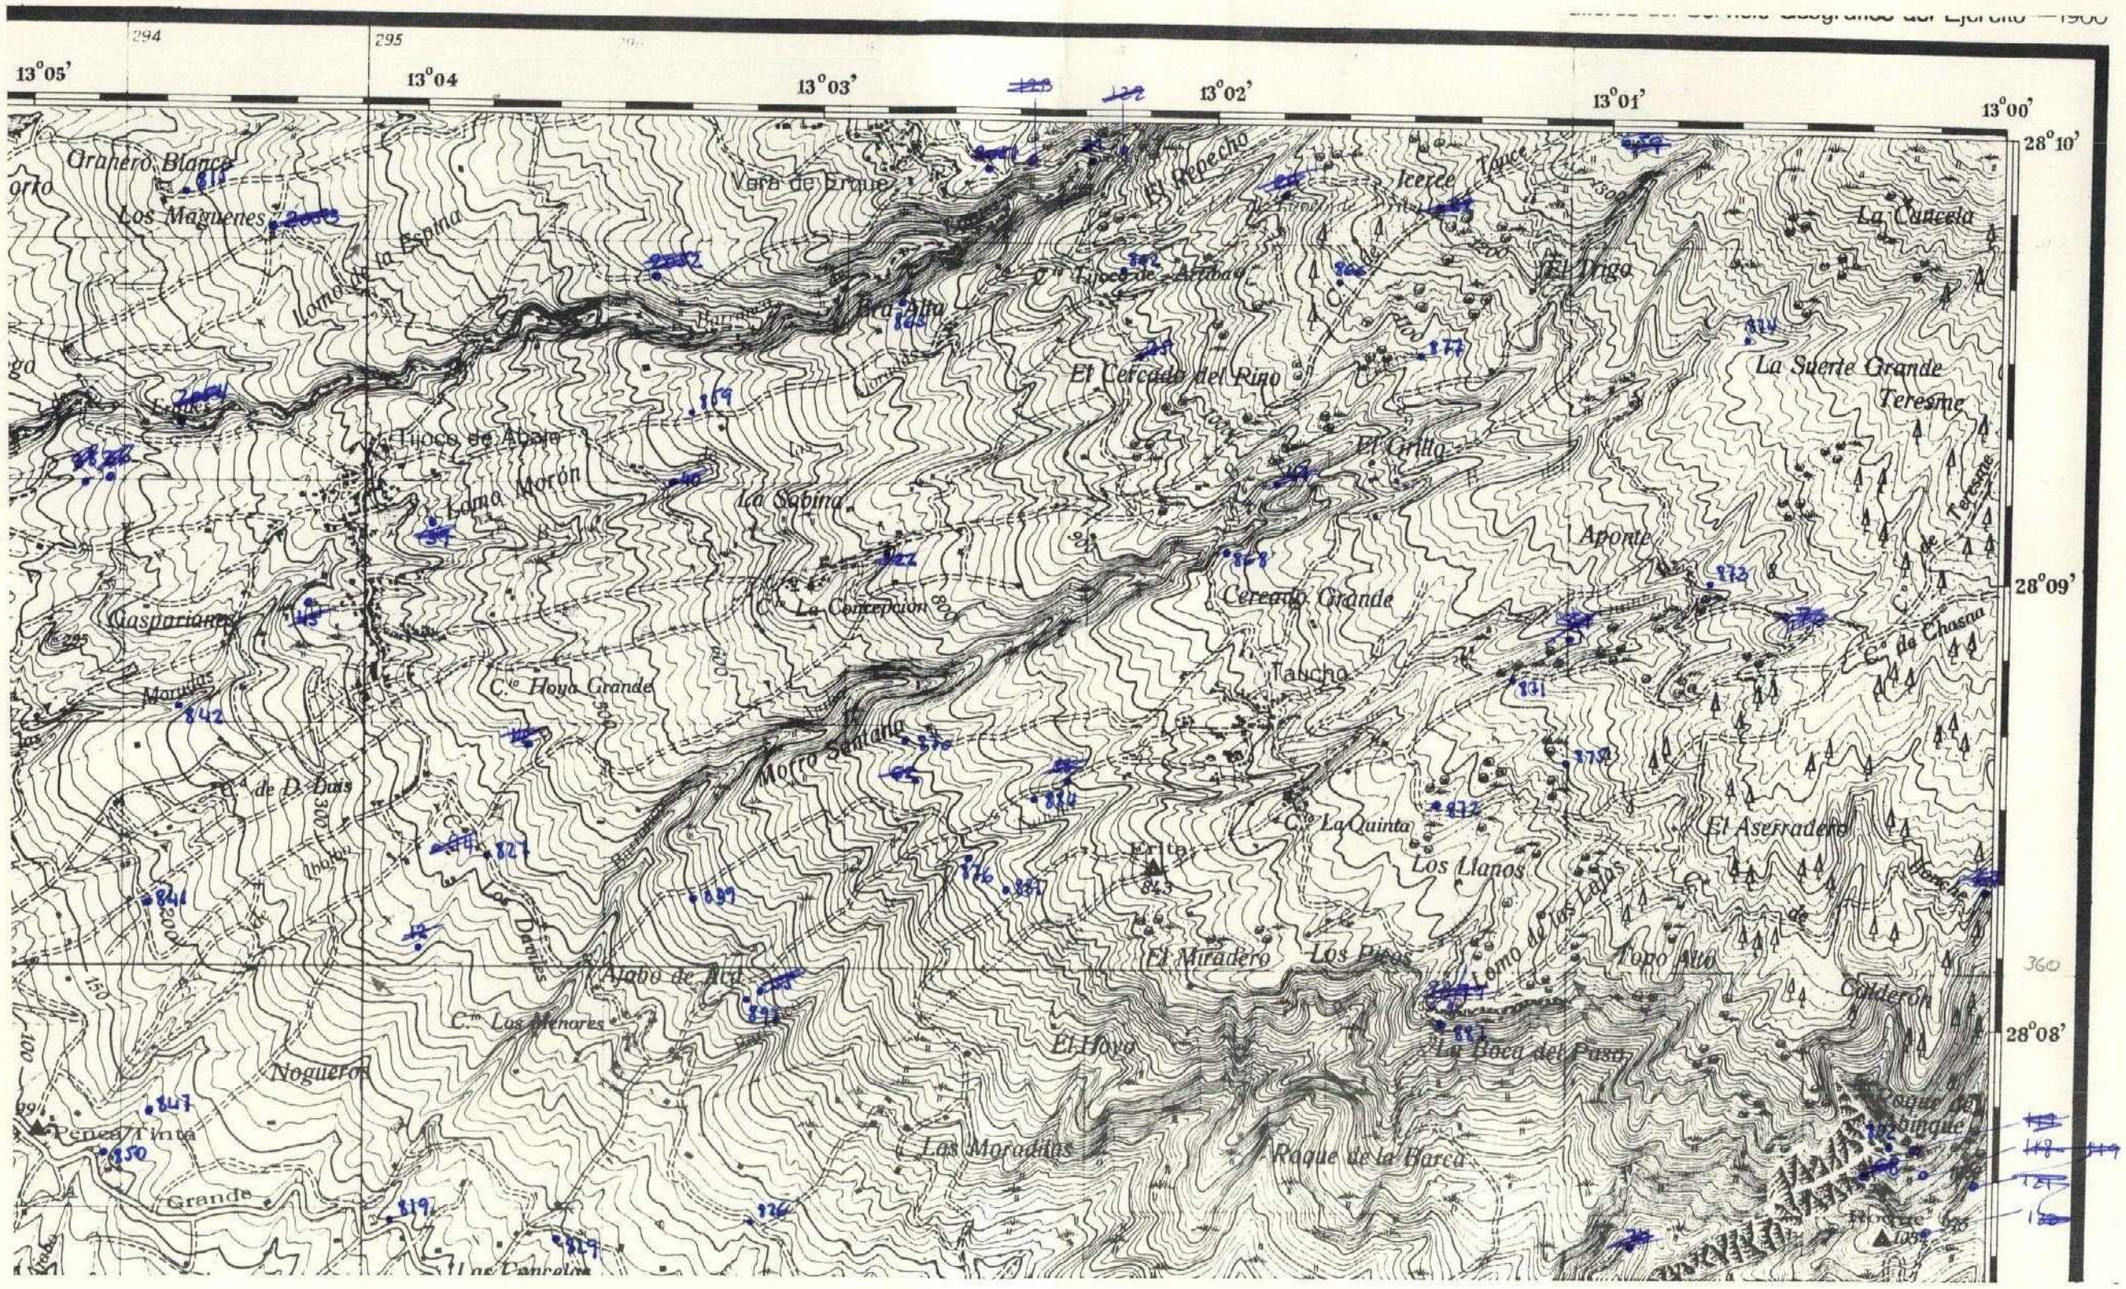

B
426

MINISTERIO DE INDUSTRIA
DIRECCION GENERAL DE MINAS
INSTITUTO GEOLOGICO Y MINERO DE ESPAÑA

PLAN NACIONAL DE LA MINERIA. MAPA GEOLOGICO NACIONAL A ESCALA 1:50.000
MAGNA

FICHA DE CONTROL DEL TRABAJO DE CAMPO MCC1

10

DATOS A RELLENAR POR EL IGME			DATOS A RELLENAR POR EL CONSULT.			DATOS A RELLENAR POR EL IGME			
Nº de la hoja 1:50.000	CUADRICULA NUMERO	Nº del documento	CONSULT.	ESPECIAL QUE REALIZA LA ESTACION		Recibido	Ref. Control	Perforado	Verificado
38142			AD	MM			426		

DATOS A RELLENAR POR EL CONSULTOR

NUMERO DE LA ESTACION	Fotografia	MUESTRAS										
		Petro. y M.	Macrop.	Micropal.	Sedimen.	Rayos X	Espectro. masas	C 14	Analisis quimico	Termico diferen.	Microsc.	Otros analisis
97	1											
107	1											
109	1											
110	1											
113	1											
2	1											
3	1											
5	1											
6	1											
10	1											
11	1											
801	1											
804	1											
806	1											
807	1											
808	1											
814	1											
816	1											
818	1											

NUMERO DE LA ESTACION	Fotografia	MUESTRAS										
		Petro. y M.	Macrop.	Micropal.	Sedimen.	Rayos X	Espectro. masas	C 14	Analisis quimico	Termico diferen.	Microsc.	Otros analisis
820	1											
825	1											

DATOS A RELLENAR POR EL CONSULTOR

NUMERO DE LA ESTACION	Fotografia	MUESTRAS										
		Petro. y M.	Macrop.	Micropal.	Sedimen.	Rayos X	Espectro. masas	C 14	Analisis quimico	Termico diferen.	Microsc.	Otros analisis

DATOS A RELLENAR POR EL CONSULTOR

NUMERO DE LA ESTACION	Fotografia	MUESTRAS										
		Petro. y M.	Macrop.	Micropal.	Sedimen.	Rayos X	Espectro. masas	C 14	Analisis quimico	Termico diferen.	Microsc.	Otros analisis


EL CONSULTOR.– DEBERA MARCAR SOBRE EL MAPA LAS ESTACIONES CON SU NUMERO DE REFERENCIA (EN AZUL) Y LOS CORTES REALIZADOS SOBRE EL TERRENO (EN ROJO)
PARA UN CONTROL CORRECTO DE LA MARCHA DEL TRABAJO DE CAMPO EL CONSULTOR DEBERA ENVIAR ENTRE LOS DIAS 1 al 7 y 15 al 22 DE CADA MES ESTAS HOJAS AL INSTITUTO GEOLOGICO Y MINERO DE ESPAÑA, DIVISION DE GEOLOGIA. C/ RIOS ROSAS, 23 – MADRID - 3.

Recibido I.G.M.E. el ..... Enviado el .....
El Supervisor El Consultor

NUMERO DE LA HOJA 3841

CUADRICULA

44	41	14	11
43	42	13	12
34	31	24	21
33	32	23	22

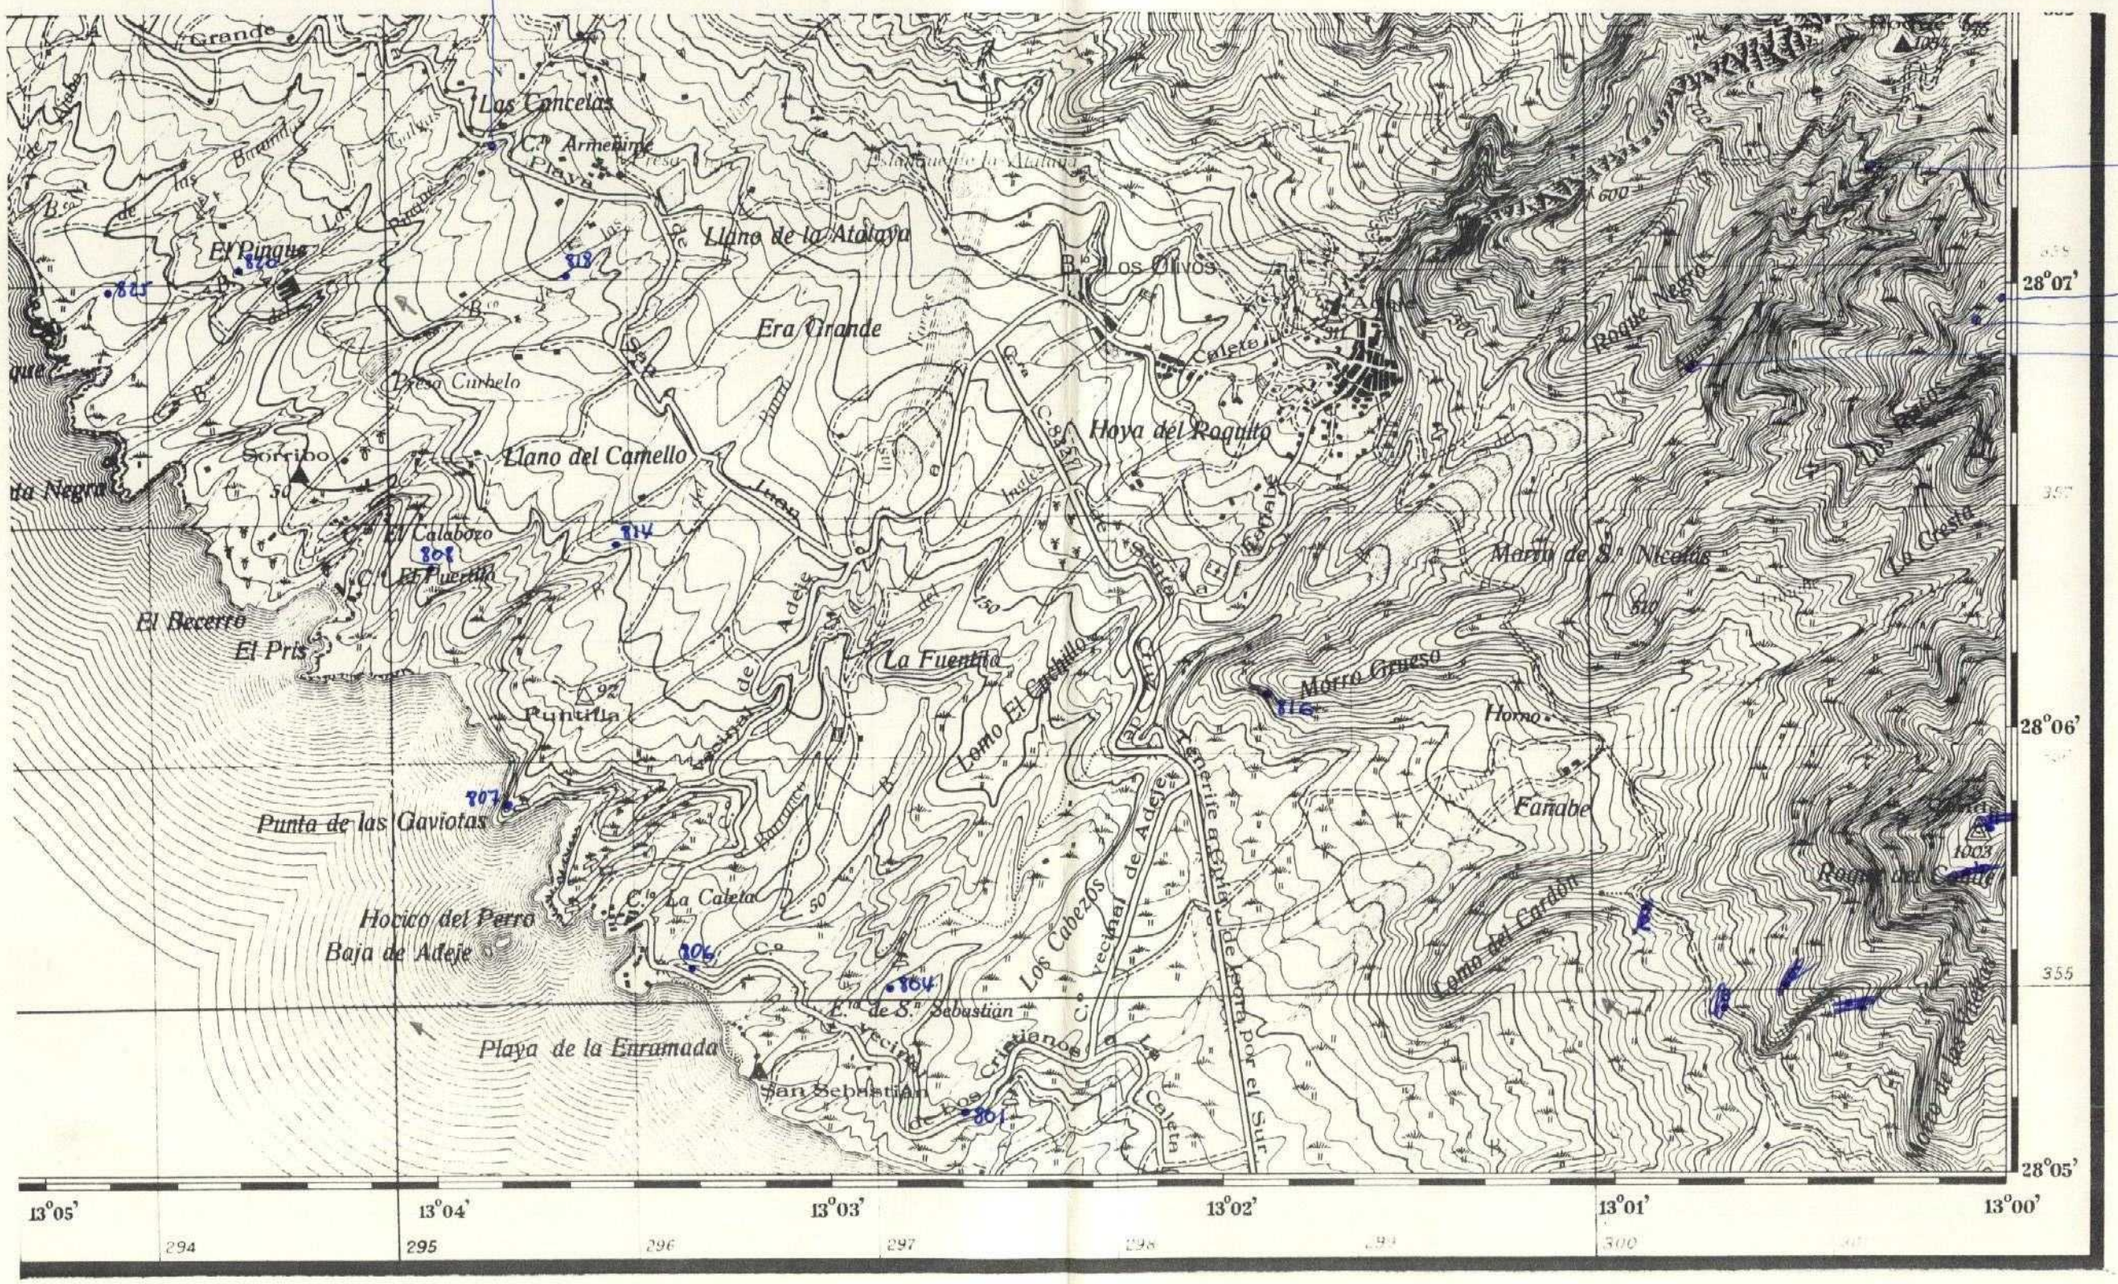

B427

MINISTERIO DE INDUSTRIA
DIRECCION GENERAL DE MINAS
INSTITUTO GEOLOGICO Y MINERO DE ESPAÑA

PLAN NACIONAL DE LA MINERIA. MAPA GEOLOGICO NACIONAL A ESCALA 1:50.000
MAGNA

FICHA DE CONTROL DEL TRABAJO DE CAMPO MCC1

DATOS A RELLENAR POR EL IGME			DATOS A RELLENAR POR EL CONSULT.		DATOS A RELLENAR POR EL IGME			
Nº de la hoja 1:50.000	CUADRICULA NUMERO	Nº del documento	CONSULT.	ESPECIAL QUE REALIZA LA ESTACION	Recibido	Ref. Control	Perforado	Verificado
3841	44		AD	HM		427		

DATOS A RELLENAR POR EL CONSULTOR

NUMERO DE LA ESTACION	Fotografia	MUESTRAS: Petro L y M.	Macrop.	Micropol.	Sedimen.	Rayos X	Espectro masas	C 14	Analisis quimico	Termico diferen.	Microsc.	Otros analisis
~~13~~	1											
~~32~~	1											
~~45~~	1											
~~82~~	1											
~~124~~	1											
~~83~~	1											
~~84~~	1											
~~85~~	1											
809	1											
810	1											
811	1											
812	1											
813	1											
817	1											
830	1											
833	1											
836	1											
838	1											
845	1											

NUMERO DE LA ESTACION	Fotografia	MUESTRAS: Petro L y M.	Macrop.	Micropol.	Sedimen.	Rayos X	Espectro masas	C 14	Analisis quimico	Termico diferen.	Microsc.	Otros analisis
~~852~~	1											
853	1											
861	1											
880	1											

DATOS A RELLENAR POR EL CONSULTOR

NUMERO DE LA ESTACION	Fotografia	MUESTRAS: Petro L y M.	Macrop.	Micropol.	Sedimen.	Rayos X	Espectro masas	C 14	Analisis quimico	Termico diferen.	Microsc.	Otros analisis

NUMERO DE LA ESTACION	Fotografia	MUESTRAS: Petro L y M.	Macrop.	Micropol.	Sedimen.	Rayos X	Espectro masas	C 14	Analisis quimico	Termico diferen.	Microsc.	Otros analisis

EL CONSULTOR:— DEBERA MARCAR SOBRE EL MAPA: LAS ESTACIONES CON SU NUMERO DE REFERENCIA (EN AZUL) Y LOS CORTES REALIZADOS SOBRE EL TERRENO (EN ROJO).
PARA UN CONTROL CORRECTO DE LA MARCHA DEL TRABAJO DE CAMPO EL CONSULTOR DEBERA ENVIAR ENTRE LOS DIAS 1 al 7 y 15 al 22 DE CADA MES ESTAS HOJAS AL INSTITUTO GEOLOGICO Y MINERO DE ESPAÑA, DIVISION DE GEOLOGIA C/ RIOS ROSAS, 23 — MADRID - 3.


Recibido I.G.M.E. el ..... Enviado el .....

El Supervisor El Consultor

NUMERO DE LA HOJA 3841

CUADRICULA

44	41	14	11
43	42	13	12
34	31	24	21
33	32	23	22

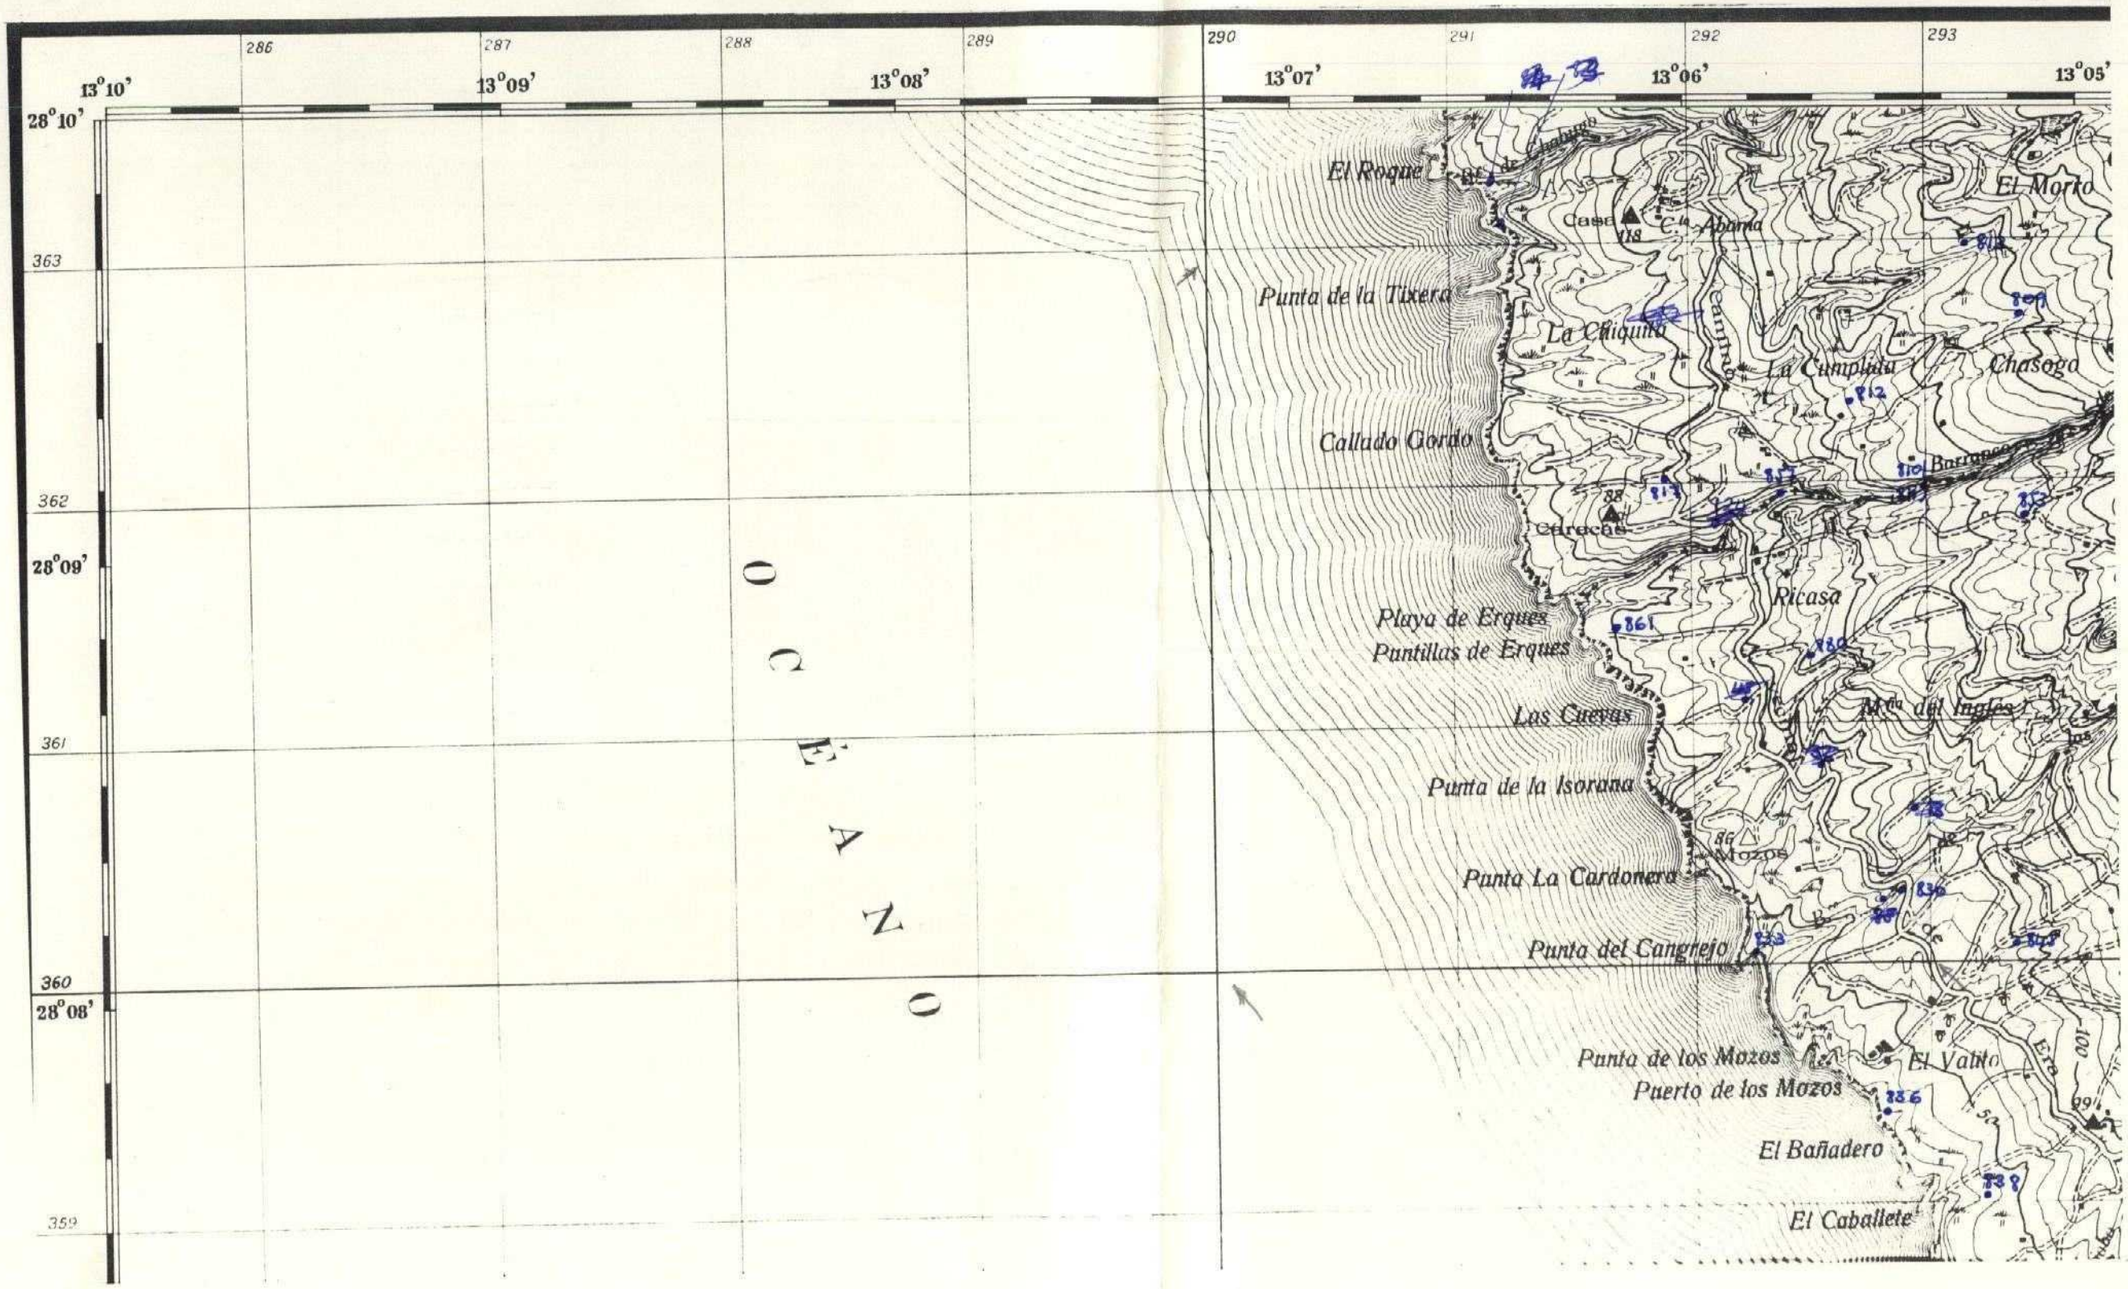

R 428

MINISTERIO DE INDUSTRIA
DIRECCION GENERAL DE MINAS
INSTITUTO GEOLOGICO Y MINERO DE ESPAÑA

PLAN NACIONAL DE LA MINERIA. MAPA GEOLOGICO NACIONAL A ESCALA 1:50.000
MAGNA

FICHA DE CONTROL DEL TRABAJO DE CAMPO MCC1

21

DATOS A RELLENAR POR EL IGME				DATOS A RELLENAR POR EL CONSULTOR				DATOS A RELLENAR POR EL IGME			
Nº de la hoja 1:50.000	CUADRICULA NUMERO	Nº del documento		CONSULTOR	ESPECIAL QUE REALIZA LA ESTACION			Recibido	Ref. Control	Perforado	Verificado
384124				A	D	F	B		428		

DATOS A RELLENAR POR EL CONSULTOR

NUMERO DE LA ESTACION	Fotografia	MUESTRAS: Petro.t.y.M.	Macrop.	Micropal.	Sedimen.	Rayos X	Espectro masas	C 14	Analisis químico	Termico diferen.	Microsc.	Otros analisis
608		1										
609		1										
610		1										
611		1										
612		1										
613		1										
614		1										
615		1										
616		1										
617		1										
618		1										
619		1										
620		1										
621		1										
622		1										
623		1										
624		1										
625		1										
626		1										

NUMERO DE LA ESTACION	Fotografia	MUESTRAS: Petro.t.y.M.	Macrop.	Micropal.	Sedimen.	Rayos X	Espectro masas	C 14	Analisis químico	Termico diferen.	Microsc.	Otros analisis
627		1										
628		1										

DATOS A RELLENAR POR EL CONSULTOR

NUMERO DE LA ESTACION	Fotografia	MUESTRAS: Petro.t.y.M.	Macrop.	Micropal.	Sedimen.	Rayos X	Espectro masas	C 14	Analisis químico	Termico diferen.	Microsc.	Otros analisis

NUMERO DE LA ESTACION	Fotografia	MUESTRAS: Petro.t.y.M.	Macrop.	Micropal.	Sedimen.	Rayos X	Espectro masas	C 14	Analisis químico	Termico diferen.	Microsc.	Otros analisis

EL CONSULTOR.– DEBERA MARCAR SOBRE EL MAPA: LAS ESTACIONES CON SU NUMERO DE REFERENCIA (EN AZUL) Y LOS CORTES REALIZADOS SOBRE EL TERRENO (EN ROJO).
PARA UN CONTROL CORRECTO DE LA MARCHA DEL TRABAJO DE CAMPO EL CONSULTOR DEBERA ENVIAR ENTRE LOS DIAS 1 al 7 y 15 al 22 DE CADA MES ESTAS HOJAS AL INSTITUTO GEOLOGICO Y MINERO DE ESPAÑA, DIVISION DE GEOLOGIA C/ RIOS ROSAS, 23 – MADRID - 3


Recibido I.G.M.E. el ..... Enviado el .....

El Supervisor El Consultor

NUMERO DE LA HOJA 3841

CUADRICULA

44	41	14	11
43	42	13	12
34	31	24	21
33	32	23	22

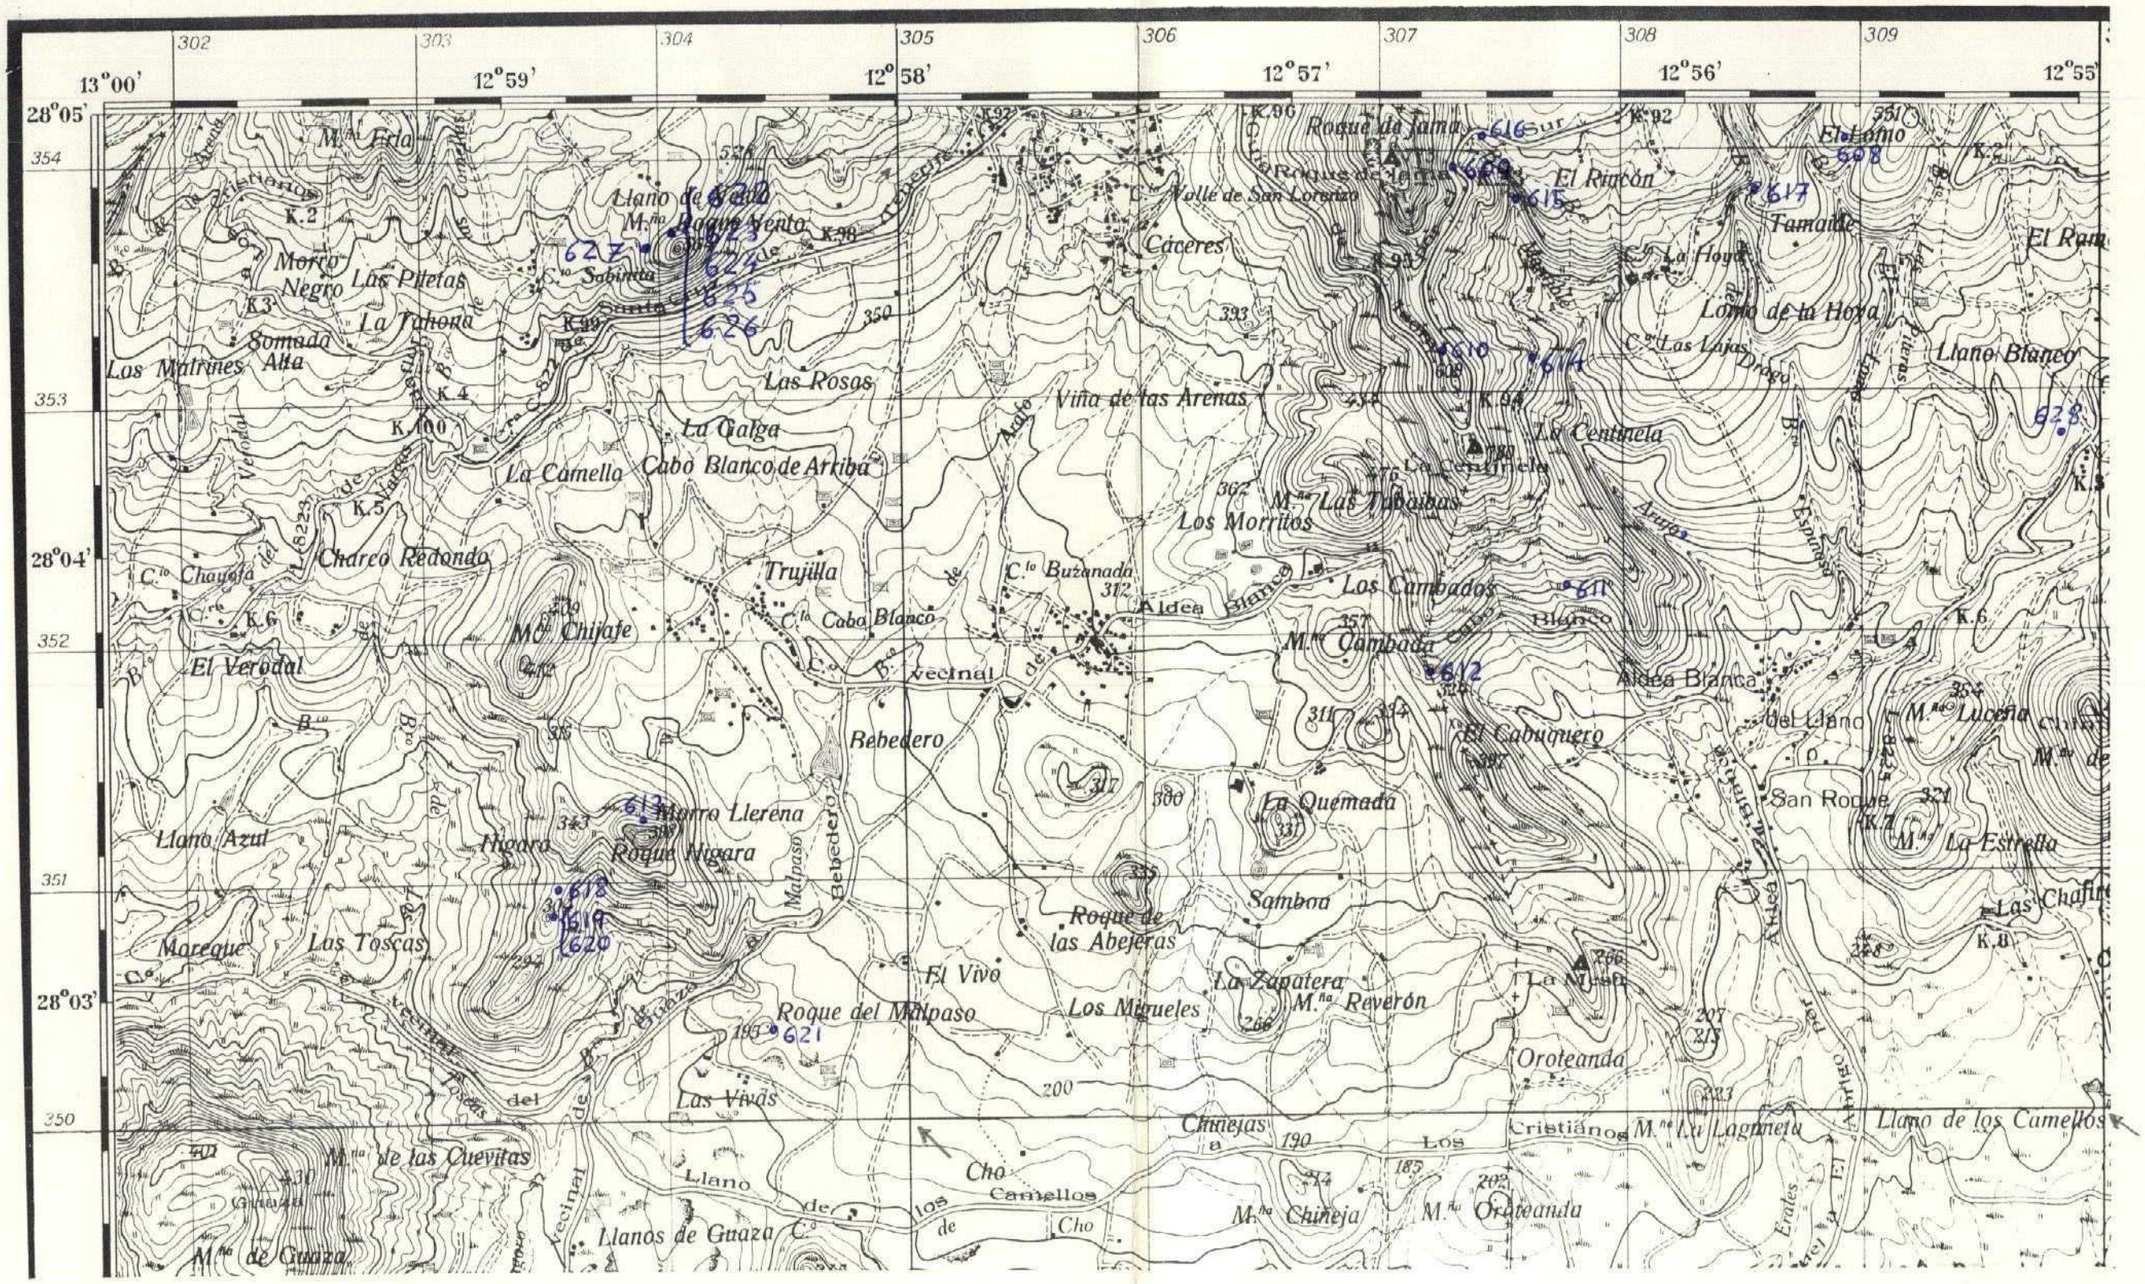

R 429

MINISTERIO DE INDUSTRIA
DIRECCION GENERAL DE MINAS
INSTITUTO GEOLOGICO Y MINERO DE ESPAÑA

PLAN NACIONAL DE LA MINERIA. MAPA GEOLOGICO NACIONAL A ESCALA 1:50.000
MAGNA

FICHA DE CONTROL DEL TRABAJO DE CAMPO MCC1

DATOS A RELLENAR POR EL IGME			DATOS A RELLENAR POR EL CONSULTOR				DATOS A RELLENAR POR EL IGME			
Nº de la hoja 1:50.000	CUADRICULA NUMERO	Nº del documento	CONSULTOR	ESPECIAL QUE REALIZA LA ESTACION			Recibido	Ref. Control	Perforado	Verificado
384121			A	D	B	M		429		

DATOS A RELLENAR POR EL CONSULTOR

NUMERO DE LA ESTACION	Fotografia	MUESTRAS: Petro.y M.	Macrop.	Micropol.	Sedimen.	Rayos X	Espectro masas	C 14	Analisis quimico	Termico diferen.	Microsc.	Otros analisis
405	1											
406	1											
407	1											
408	1											
409	1											

DATOS A RELLENAR POR EL CONSULTOR

NUMERO DE LA ESTACION	Fotografia	MUESTRAS: Petro.y M.	Macrop.	Micropol.	Sedimen.	Rayos X	Espectro masas	C 14	Analisis quimico	Termico diferen.	Microsc.	Otros analisis

EL CONSULTOR.- DEBERA MARCAR SOBRE EL MAPA: LAS ESTACIONES CON SU NUMERO DE REFERENCIA (EN AZUL) Y LOS CORTES REALIZADOS SOBRE EL TERRENO (EN ROJO).
PARA UN CONTROL CORRECTO DE LA MARCHA DEL TRABAJO DE CAMPO EL CONSULTOR DEBERA ENVIAR ENTRE LOS DIAS 1 al 7 y 15 al 22 DE CADA MES ESTAS HOJAS AL INSTITUTO GEOLOGICO Y MINERO DE ESPAÑA, DIVISION DE GEOLOGIA. C/ RIOS ROSAS, 23 - MADRID - 3.

Recibido I.G.M.E. el ..... Enviado el .....

El Supervisor


El Consultor

Tirado

NUMERO DE LA HOJA 3841

CUADRICULA

44	41	14	11
43	42	13	12
34	31	24	21
33	32	23	22

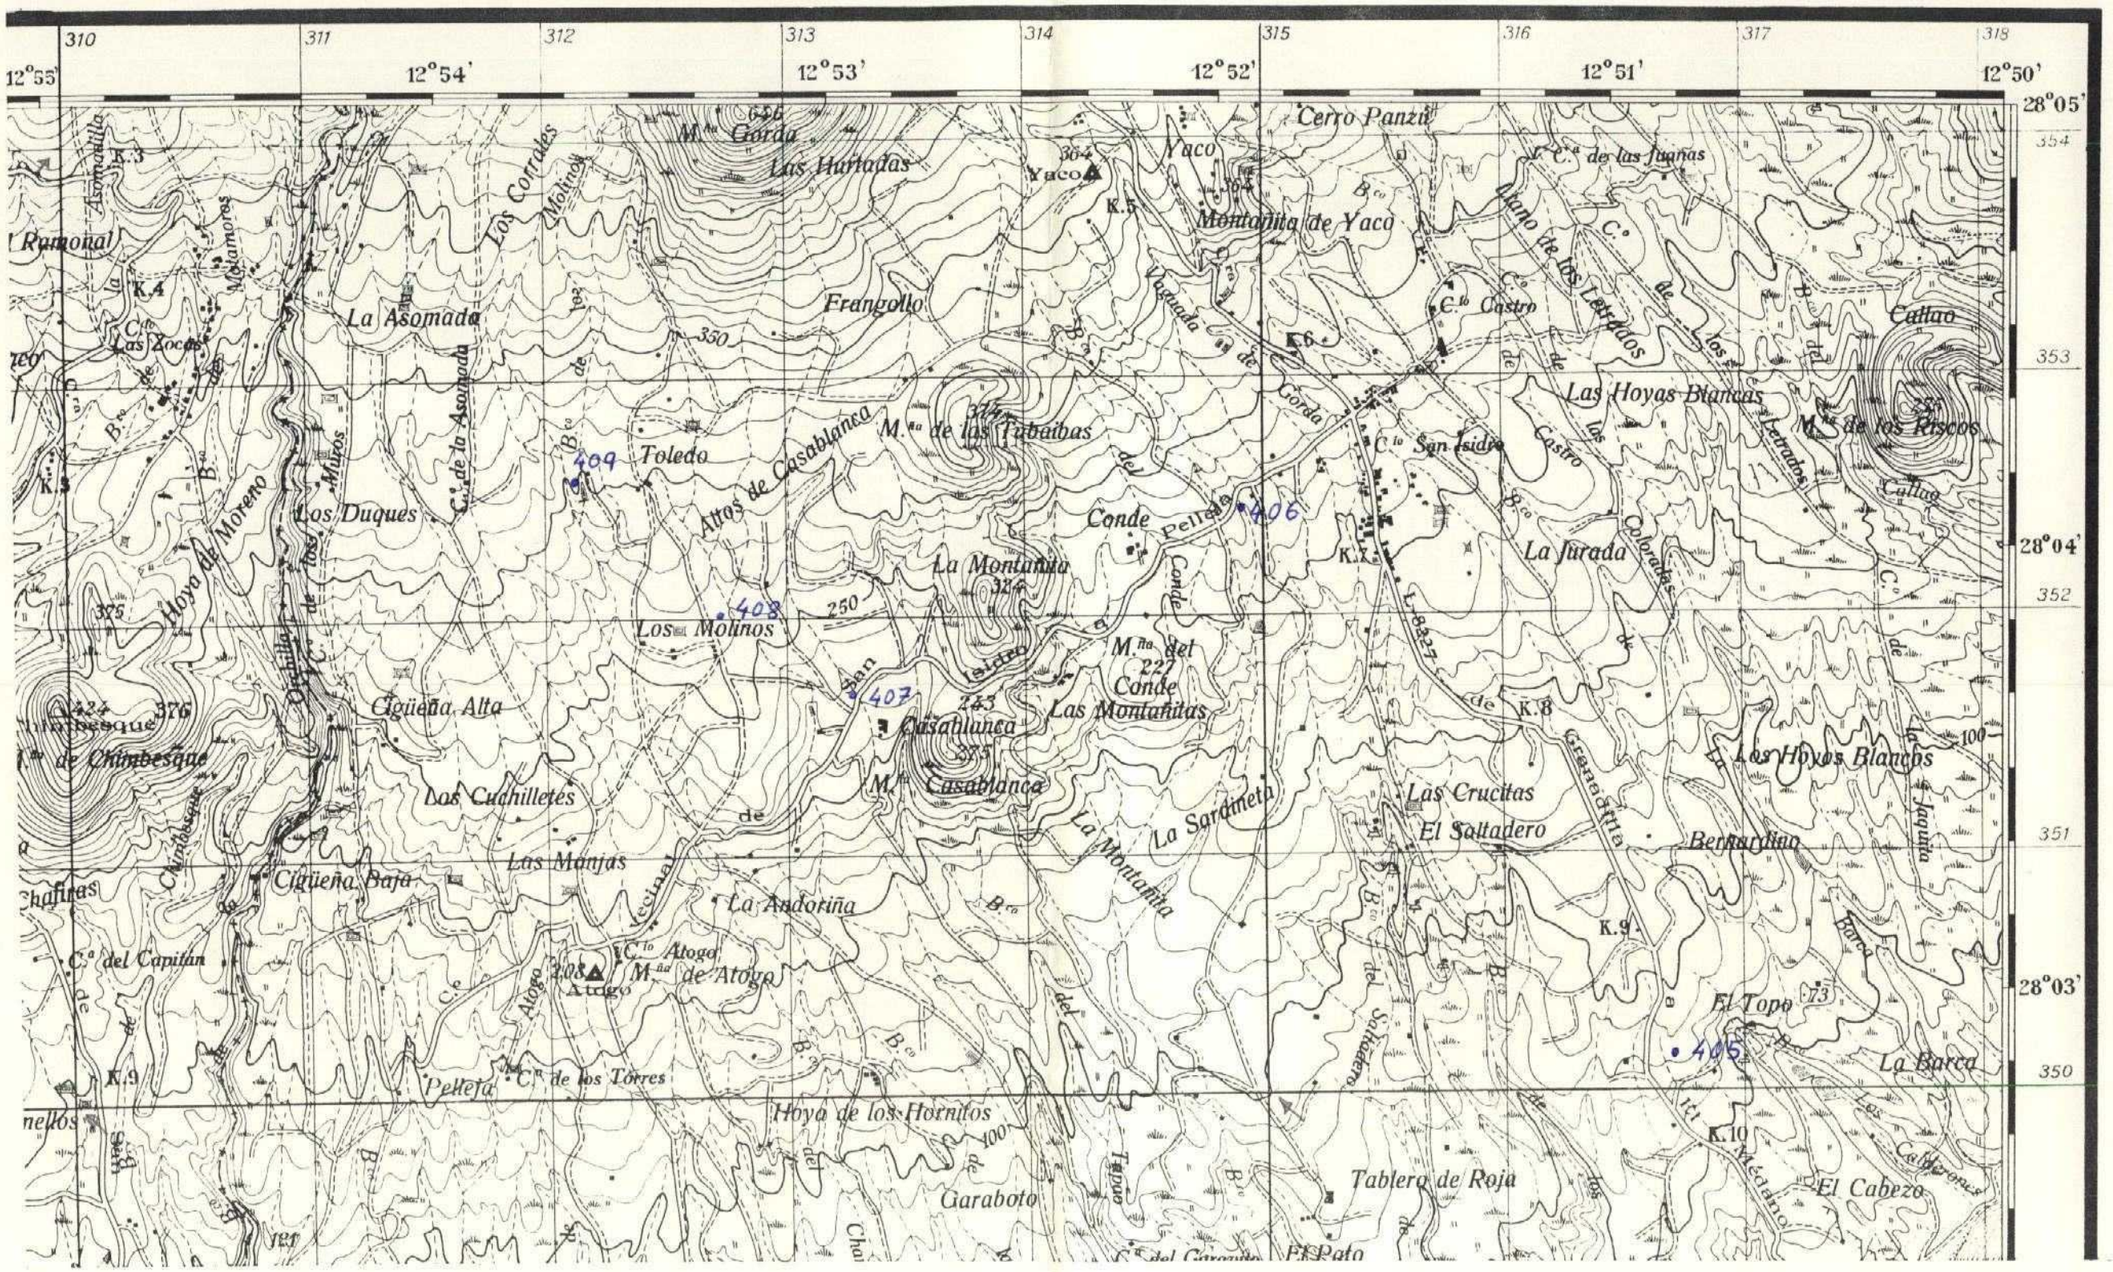
310
311
312
313
314
315
316
317
318
12°55'
12°54'
12°53'
12°52'
12°51'
12°50'
28°05'
28°04'
28°03'
354
353
352
351
350
Cerro Panzá
Yaco
Montañita de Yaco
C.ª de las Juanas
Barranco de los Letrados
C.º Castro
Las Hoyas Blancas
Callao
M.ª de los Riscos
C.º de los Letrados
C.º de los Castros
C.to San Isidro
La Jurada
Coloradas
Los Hoyos Blancos
Las Crucitas
El Saltadero
Bernardina
Granadilla
El Topo
La Barca
El Cabezo
Tablero de Roja
Frangollo
Las Hurtadas
La Asomada
C.º de las Zocas
Los Duques
Toledo
Altos de Casablanca
M.ª de las Tabaibas
Conde Pellejo
La Montaña
Los Molinos
Cigüeña Alta
Casablanca
M.ª Casablanca
Las Montañitas
La Montaña
La Sardineta
Los Cuchilletes
Las Manjas
Cigüeña Baja
La Andoriña
C.to Atogo
M.ª de Atogo
Pelleja
C.º de los Torres
Hoya de los Hornitos
Garaboto
El Pato
Los Molinos

MINISTERIO DE INDUSTRIA
DIRECCION GENERAL DE MINAS
INSTITUTO GEOLOGICO Y MINERO DE ESPAÑA

PLAN NACIONAL DE LA MINERIA. MAPA GEOLOGICO NACIONAL A ESCALA 1:50.000
MAGNA

FICHA DE CONTROL DEL TRABAJO DE CAMPO MCC1

DATOS A RELLENAR POR EL IGME			DATOS A RELLE. POR EL CONSUL.		DATOS A RELLENAR POR EL IGME			
Nº de la hoja 1:50.000	CUADRICU NUMERO	Nº del documento	CONSULT.	ESPECIAL QUE REALI LA ESTAC	Recibido	Ref. Control	Perforado	Verificado
3841	22		AD	BM		430		

DATOS A RELLENAR POR EL CONSULTOR

NUMERO DE LA ESTACION	Fotografia	MUESTRAS: Petro t y M.	Macrop.	Micropal.	Sedimen.	Rayos X	Espectro masas	C 14	Analisis quimico	Termico diferen.	Microso	Otros analisis
401		1										
402		1										
403					1							
404		1										
410		1										

DATOS A RELLENAR POR EL CONSULTOR

NUMERO DE LA ESTACION	Fotografia	MUESTRAS: Petro t y M.	Macrop.	Micropal.	Sedimen.	Rayos X	Espectro masas	C 14	Analisis quimico	Termico diferen.	Microso	Otros analisis

DATOS A RELLENAR POR EL CONSULTOR

NUMERO DE LA ESTACION	Fotografia	MUESTRAS: Petro t y M.	Macrop.	Micropal.	Sedimen.	Rayos X	Espectro masas	C 14	Analisis quimico	Termico diferen.	Microso	Otros analisis

EL CONSULTOR — DEBERA MARCAR SOBRE EL MAPA: LAS ESTACIONES CON SU NUMERO DE REFERENCIA (EN AZUL) Y LOS CORTES REALIZADOS SOBRE EL TERRENO (EN ROJO).
PARA UN CONTROL CORRECTO DE LA MARCHA DEL TRABAJO DE CAMPO EL CONSULTOR DEBERA ENVIAR ENTRE LOS DIAS 1 al 7 y 15 al 22 DE CADA MES ESTAS HOJAS AL INSTITUTO GEOLOGICO Y MINERO DE ESPAÑA, DIVISION DE GEOLOGIA C/ RIOS ROSAS, 23 – MADRID - 3


Recibido I.G.M.E. el ..... Enviado el .....

El Supervisor — El Consultor

NUMERO DE LA HOJA 3841

CUADRICULA

44	41	14	11
43	42	13	12
34	31	24	21
33	32	23	22

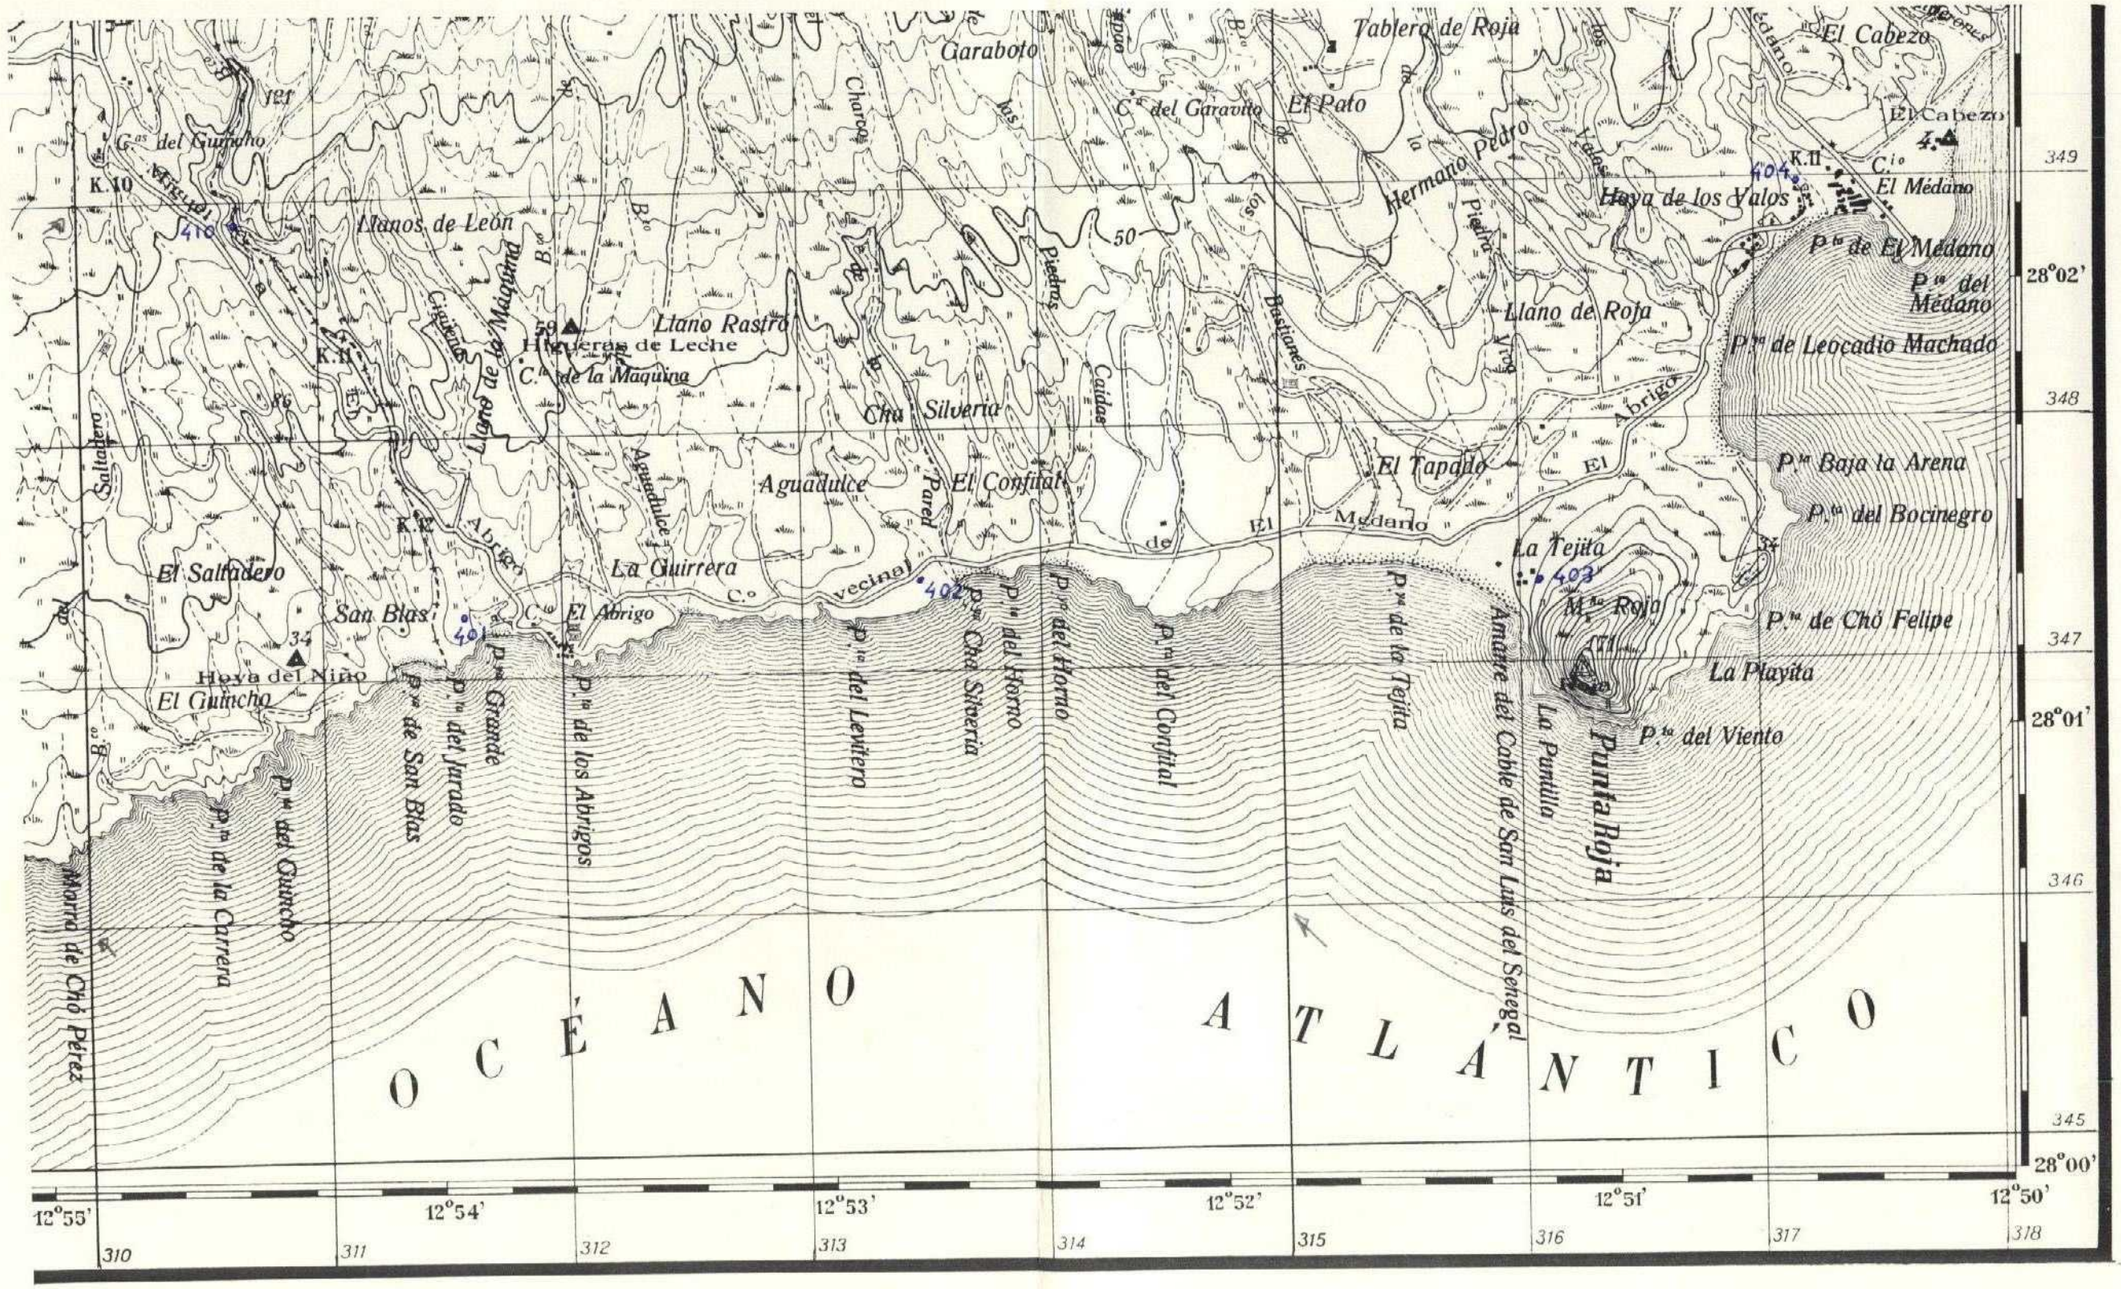

B 431

MINISTERIO DE INDUSTRIA
DIRECCION GENERAL DE MINAS
INSTITUTO GEOLOGICO Y MINERO DE ESPAÑA

PLAN NACIONAL DE LA MINERIA. MAPA GEOLOGICO NACIONAL A ESCALA 1:50.000
MAGNA

FICHA DE CONTROL DEL TRABAJO DE CAMPO MCC1

24

DATOS A RELLENAR POR EL IGME				DATOS A RELLENAR POR EL CONSUL.				DATOS A RELLENAR POR EL IGME			
Nº de la hoja 1:50.000	CUADRICU. NUMERO		Nº del documento	CONSULT.	ESPECIAL QUE REALI. LA ESTAC.			Recibido	Ref. Control	Perforado	Verificado
3841	1	2		A	D	H	P		431		

DATOS A RELLENAR POR EL CONSULTOR

NUMERO DE LA ESTACION	Fotografia	MUESTRAS: Petro L y M.	Macrop.	Micropal.	Sedimen.	Rayos X	Espectro masas	C 14	Analisis quimico	Termico diferen.	Microso	Otros analisis
208	1											
209	1											
210	1											
211	1											
212	1											
214	1											
215	1											
216	1											
217	1											
218	1											
219	1											
220	1											
221	1											
222	1											
223	1											
224	1											
225	1											
226	1											
227	1											

NUMERO DE LA ESTACION	Fotografia	MUESTRAS: Petro L y M.	Macrop.	Micropal.	Sedimen.	Rayos X	Espectro masas	C 14	Analisis quimico	Termico diferen.	Microso	Otros analisis
228	1											
229	1											
230	1											
231	1											
232	1											
233	1											
234	1											
235	1											
236	1											
237	1											
238	1											
239	1											
240	1											
241	1											
242	1											
243	1											
244	1											
245	1											
246	1											

DATOS A RELLENAR POR EL CONSULTOR

NUMERO DE LA ESTACION	Fotografia	MUESTRAS: Petro L y M.	Macrop.	Micropal.	Sedimen.	Rayos X	Espectro masas	C 14	Analisis quimico	Termico diferen.	Microso	Otros analisis
248	1											
249	1											
250	1											
251	1											
252	1											
259	1											
260	1											
261	1											
262	1											
263	1											
264	1											
265	1											
266	1											
267	1											
268	1											
635	1											
636	1											
640	1											
641	1											
642	1											
648	1											
649	1											

NUMERO DE LA ESTACION	Fotografia	MUESTRAS: Petro L y M.	Macrop.	Micropal.	Sedimen.	Rayos X	Espectro masas	C 14	Analisis quimico	Termico diferen.	Microso	Otros analisis
650		1										
651		1										
652		1										
752		1										
753		1										
772		1										
773		1										
774		1										
775		1										
776		1										
784		1										
785		1										
786		1										
787		1										
788		1										
789		1										
790		1										


EL CONSULTOR.- DEBERA MARCAR SOBRE EL MAPA LAS ESTACIONES CON SU NUMERO DE REFERENCIA (EN AZUL) Y LOS CORTES REALIZADOS SOBRE EL TERRENO (EN ROJO).
PARA UN CONTROL CORRECTO DE LA MARCHA DEL TRABAJO DE CAMPO EL CONSULTOR DEBERA ENVIAR ENTRE LOS DIAS 1 al 7 y 15 al 22 DE CADA MES ESTAS HOJAS AL INSTITUTO GEOLOGICO Y MINERO DE ESPAÑA. DIVISION DE GEOLOGIA. C/ RIOS ROSAS, 23 – MADRID - 3.

Recibido I.G.M.E. el ..... Enviado el .....
El Supervisor El Consultor

NUMERO DE LA HOJA 3841

CUADRICULA

44	41	14	11
43	42	13	12
34	31	24	21
33	32	23	22

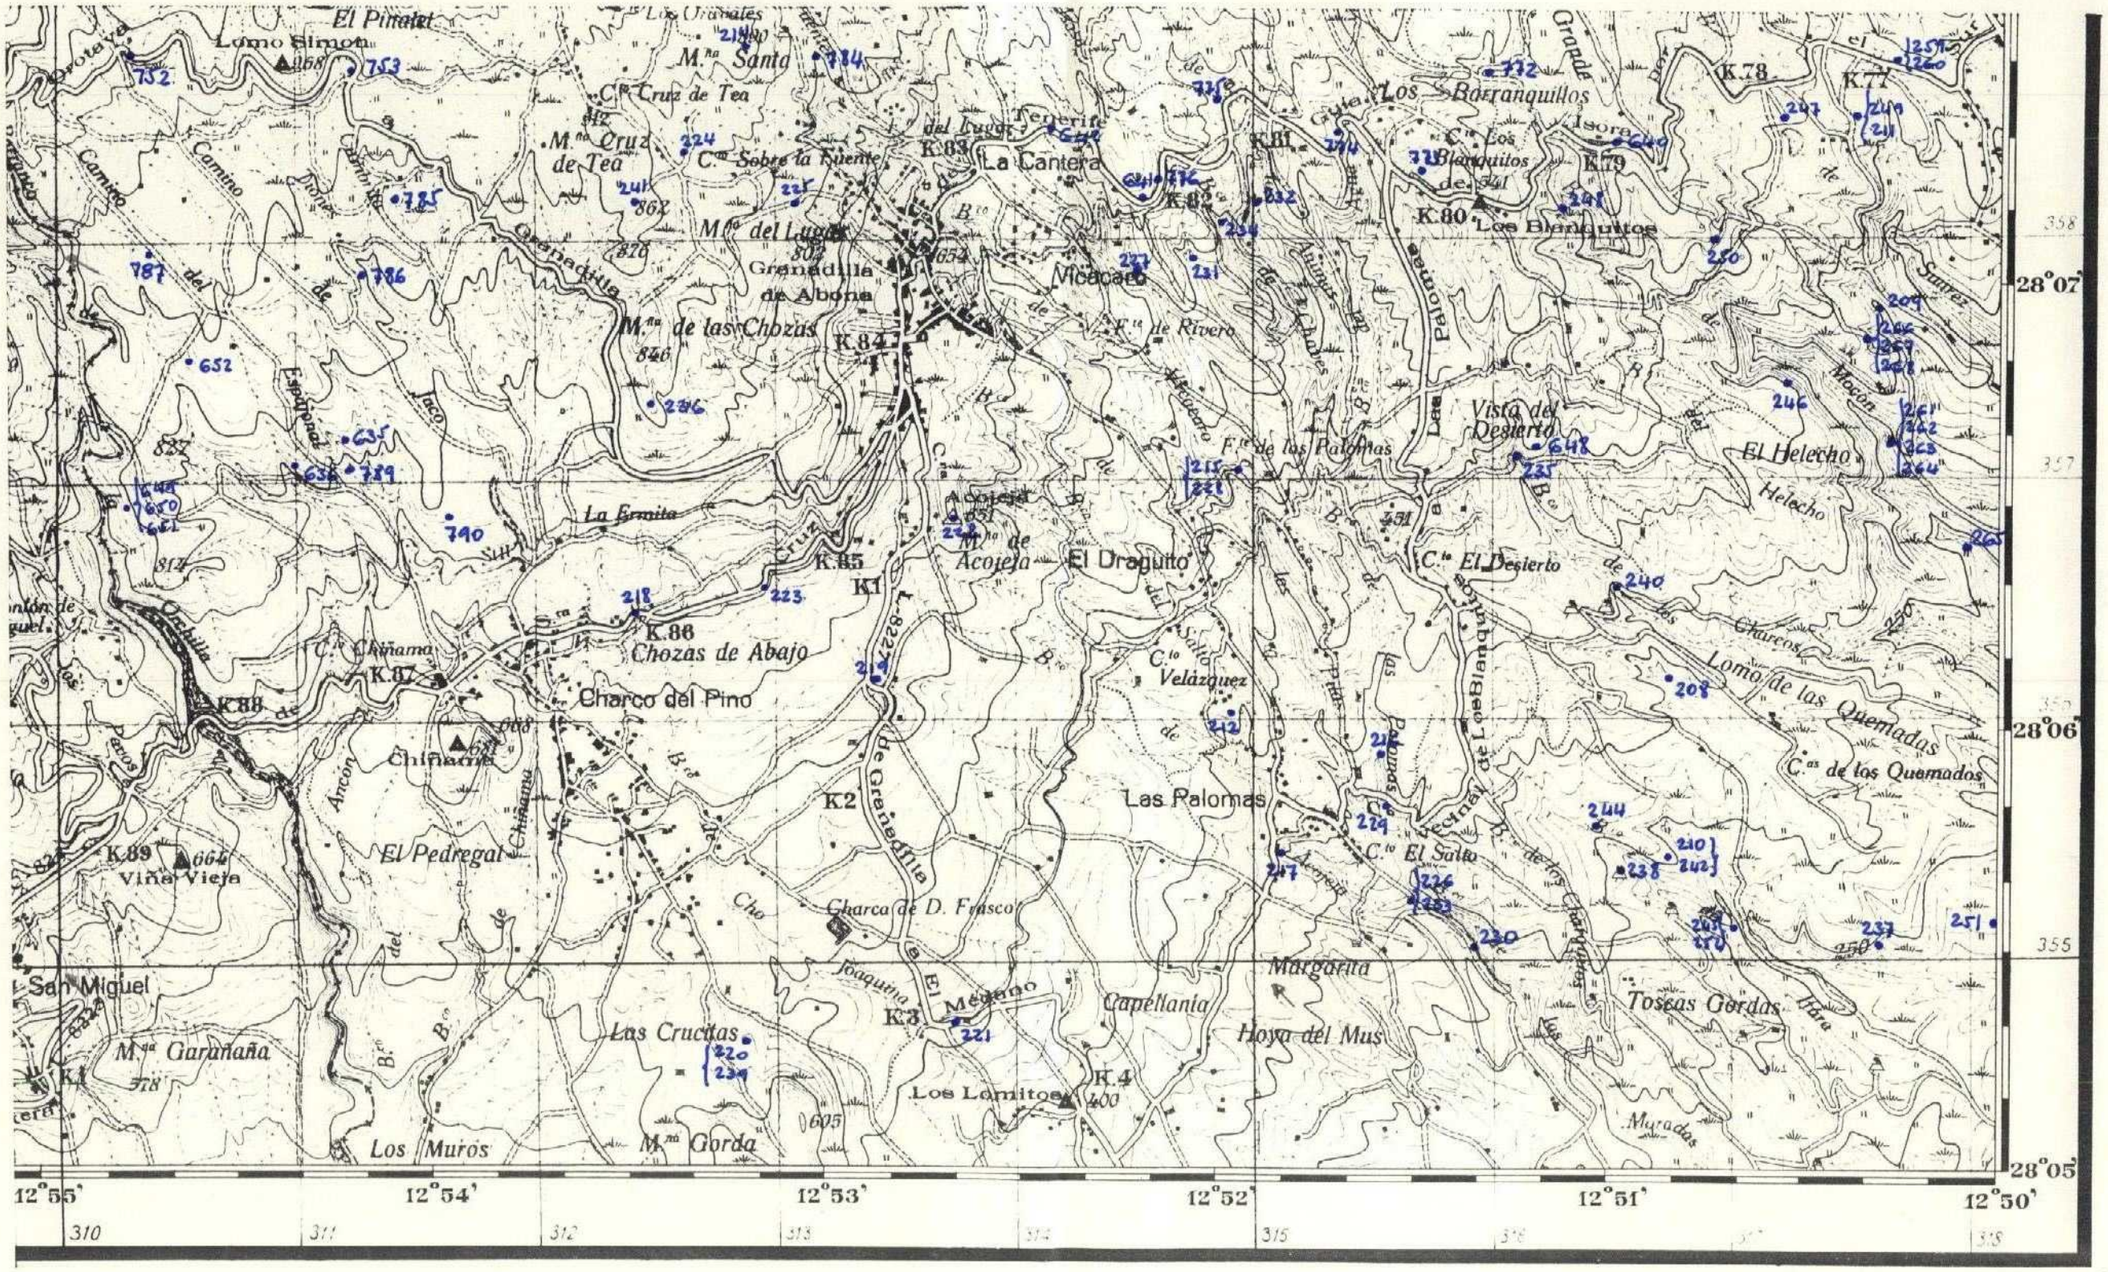

4-32

MINISTERIO DE INDUSTRIA
DIRECCION GENERAL DE MINAS
INSTITUTO GEOLOGICO Y MINERO DE ESPAÑA

PLAN NACIONAL DE LA MINERIA. MAPA GEOLOGICO NACIONAL A ESCALA 1:50.000
MAGNA

FICHA DE CONTROL DEL TRABAJO DE CAMPO MCC1

25

DATOS A RELLENAR POR EL IGME			DATOS A RELLENAR POR EL CONSUL				DATOS A RELLENAR POR EL IGME			
Nº de la hoja 1:50.000	CUADRICU	NUMERO	Nº del documento	CONSULT	ESPECIAL QUE REALI	LA ESTACI	Recibido	Ref. Control	Perforado	Verificado
38413				A D	H	P		432		

DATOS A RELLENAR POR EL CONSULTOR

NUMERO DE LA ESTACION	Fotografia	MUESTRAS: Petro.t.y M.	Macrop.	Micropol.	Sedimen.	Rayos X	Espectro. masas	C 14	Analisis quimico	Termico diferen.	Microsc.	Otros analisis
~~201~~		1										
~~202~~		1										
~~203~~		1										
~~204~~		1										
~~205~~		1										
~~206~~		1										
~~207~~		1										
~~253~~		1										
~~254~~		1										
601		1										
634		1										
637		1										
638		1										
654		1										
701		1										
706		1										
707		1										
708		1										
710		1										

NUMERO DE LA ESTACION	Fotografia	MUESTRAS: Petro.t.y M.	Macrop.	Micropol.	Sedimen.	Rayos X	Espectro. masas	C 14	Analisis quimico	Termico diferen.	Microsc.	Otros analisis
711		1										
712		1										
713		1										
714		1										
715		1										
716		1										
717		1										
718		1										
719		1										
720		1										
721		1										
722		1										
723		1										
724		1										
751		1										
~~2008~~		1										

DATOS A RELLENAR POR EL CONSULTOR

NUMERO DE LA ESTACION	Fotografia	MUESTRAS: Petro.t.y M.	Macrop.	Micropol.	Sedimen.	Rayos X	Espectro. masas	C 14	Analisis quimico	Termico diferen.	Microsc.	Otros analisis

NUMERO DE LA ESTACION	Fotografia	MUESTRAS: Petro.t.y M.	Macrop.	Micropol.	Sedimen.	Rayos X	Espectro. masas	C 14	Analisis quimico	Termico diferen.	Microsc.	Otros analisis

EL CONSULTOR – DEBERA MARCAR SOBRE EL MAPA: LAS ESTACIONES CON SU NUMERO DE REFERENCIA (EN AZUL) Y LOS CORTES REALIZADOS SOBRE EL TERRENO (EN ROJO).
PARA UN CONTROL CORRECTO DE LA MARCHA DEL TRABAJO DE CAMPO EL CONSULTOR DEBERA ENVIAR ENTRE LOS DIAS 1 al 7 y 15 al 22 DE CADA MES ESTAS HOJAS AL INSTITUTO GEOLOGICO Y MINERO DE ESPAÑA, DIVISION DE GEOLOGIA C/ RIOS ROSAS, 23 – MADRID - 3.


Recibido I.G.M.E. el ..... Enviado el .....

El Supervisor El Consultor

NUMERO DE LA HOJA 3841

CUADRICULA

44	41	14	11
43	42	13	12
34	31	24	21
33	32	23	22

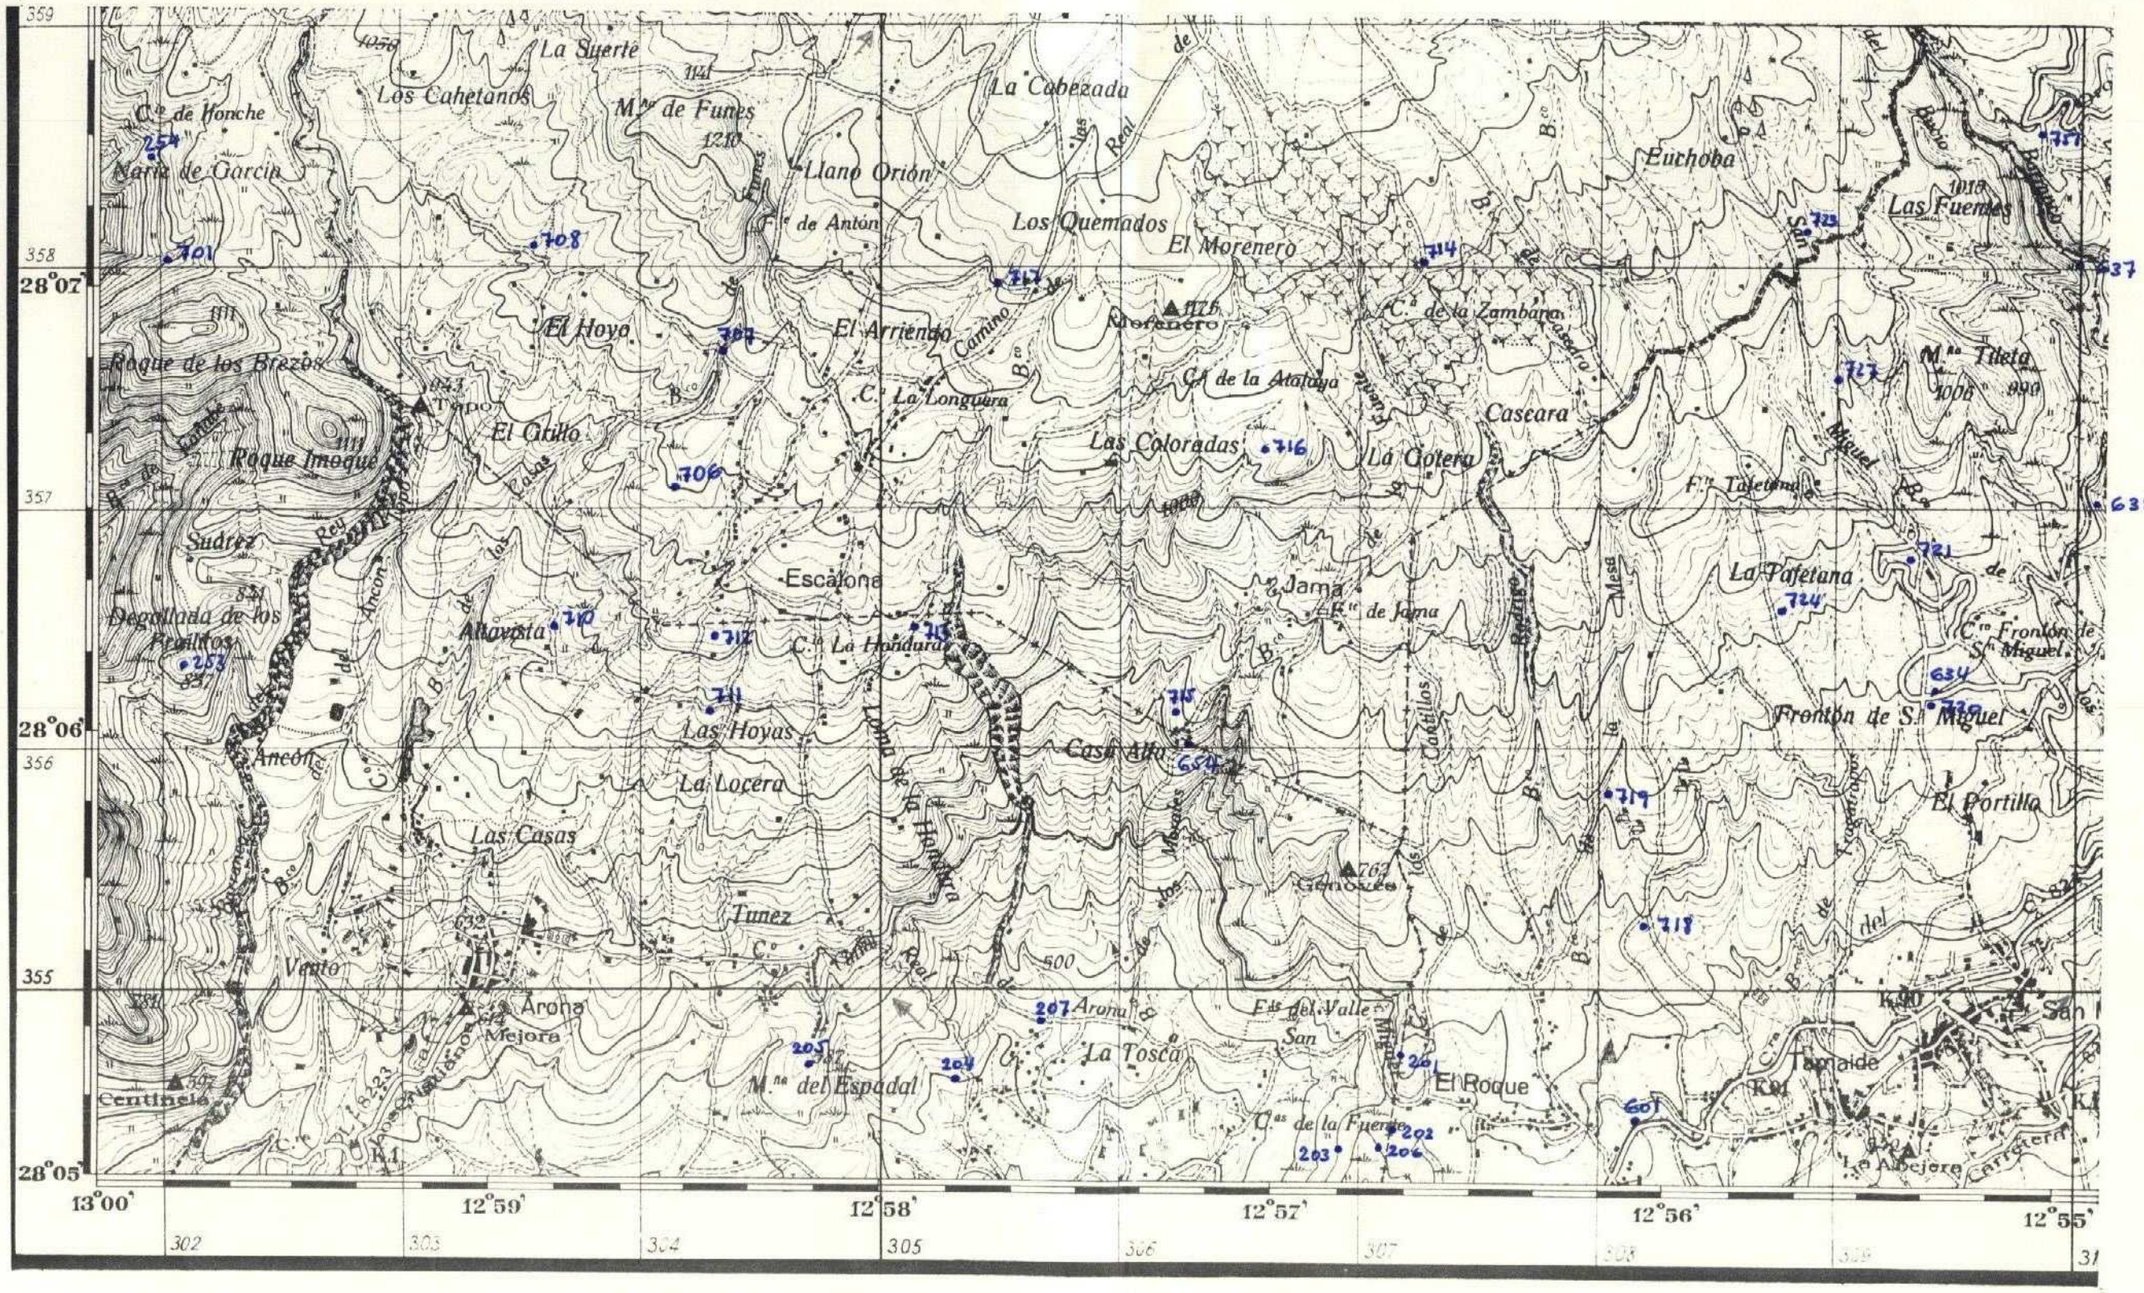

4233

MINISTERIO DE INDUSTRIA
DIRECCION GENERAL DE MINAS
INSTITUTO GEOLOGICO Y MINERO DE ESPAÑA

PLAN NACIONAL DE LA MINERIA. MAPA GEOLOGICO NACIONAL A ESCALA 1:50.000
MAGNA

FICHA DE CONTROL DEL TRABAJO DE CAMPO MCC1

DATOS A RELLENAR POR EL IGME				DATOS A RELLENAR POR EL CONSULTOR				DATOS A RELLENAR POR EL IGME			
Nº de la hoja 1:50.000	CUADRICULA NUMERO		Nº del documento	CONSULTOR	ESPECIAL QUE REALIZA LA ESTACION			Recibido	Ref. Control	Perforado	Verificado
3841	2	3		A	D	H	P		433		

DATOS A RELLENAR POR EL CONSULTOR

NUMERO DE LA ESTACION	Fotografia	MUESTRAS: Petro L y M.	Macrop.	Micropol.	Sedimen.	Rayos X	Espectro masas	C 14	Analisis quimico	Termico diferen.	Microsc.	Otros analisis
276	1											
277	1											
279	1											
280	1											
281	1											
282	1											
283	1											
284	1							1				
287	1											
288	1											
286	1							1				
285	1											
322	1											
323	1											
324	1											
325	1											
326	1											
337	1											
338	1											

NUMERO DE LA ESTACION	Fotografia	MUESTRAS: Petro L y M.	Macrop.	Micropol.	Sedimen.	Rayos X	Espectro masas	C 14	Analisis quimico	Termico diferen.	Microsc.	Otros analisis
339	1											
340	1											
341	1											
342	1											
343	1											
344	1											
345	1											
346	1											
793	1											
794	1											
795	1											
796	1											
797	1											
913	1											
914	1											
915	1											
916	1											
917	1											
918	1											

Solo éstas

DATOS A RELLENAR POR EL CONSULTOR

NUMERO DE LA ESTACION	Fotografia	MUESTRAS: Petro L y M.	Macrop.	Micropol.	Sedimen.	Rayos X	Espectro masas	C 14	Analisis quimico	Termico diferen.	Microsc.	Otros analisis
917	1								1			

muestras

NUMERO DE LA ESTACION	Fotografia	MUESTRAS: Petro L y M.	Macrop.	Micropol.	Sedimen.	Rayos X	Espectro masas	C 14	Analisis quimico	Termico diferen.	Microsc.	Otros analisis


EL CONSULTOR: DEBERA MARCAR SOBRE EL MAPA LAS ESTACIONES CON SU NUMERO DE REFERENCIA (EN AZUL) Y LOS CORTES REALIZADOS SOBRE EL TERRENO (EN ROJO)
PARA UN CONTROL CORRECTO DE LA MARCHA DEL TRABAJO DE CAMPO EL CONSULTOR DEBERA ENVIAR ENTRE LOS DIAS 1 al 7 y 15 al 22 DE CADA MES ESTAS HOJAS AL INSTITUTO GEOLOGICO Y MINERO DE ESPAÑA, DIVISION DE GEOLOGIA. C/ RIOS ROSAS, 23 – MADRID - 3.

Recibido I.G.M.E. el ..... Enviado el .....
El Supervisor El Consultor

NUMERO DE LA HOJA

CUADRICULA

44	41	14	11
43	42	13	12
34	31	24	21
33	32	23	22

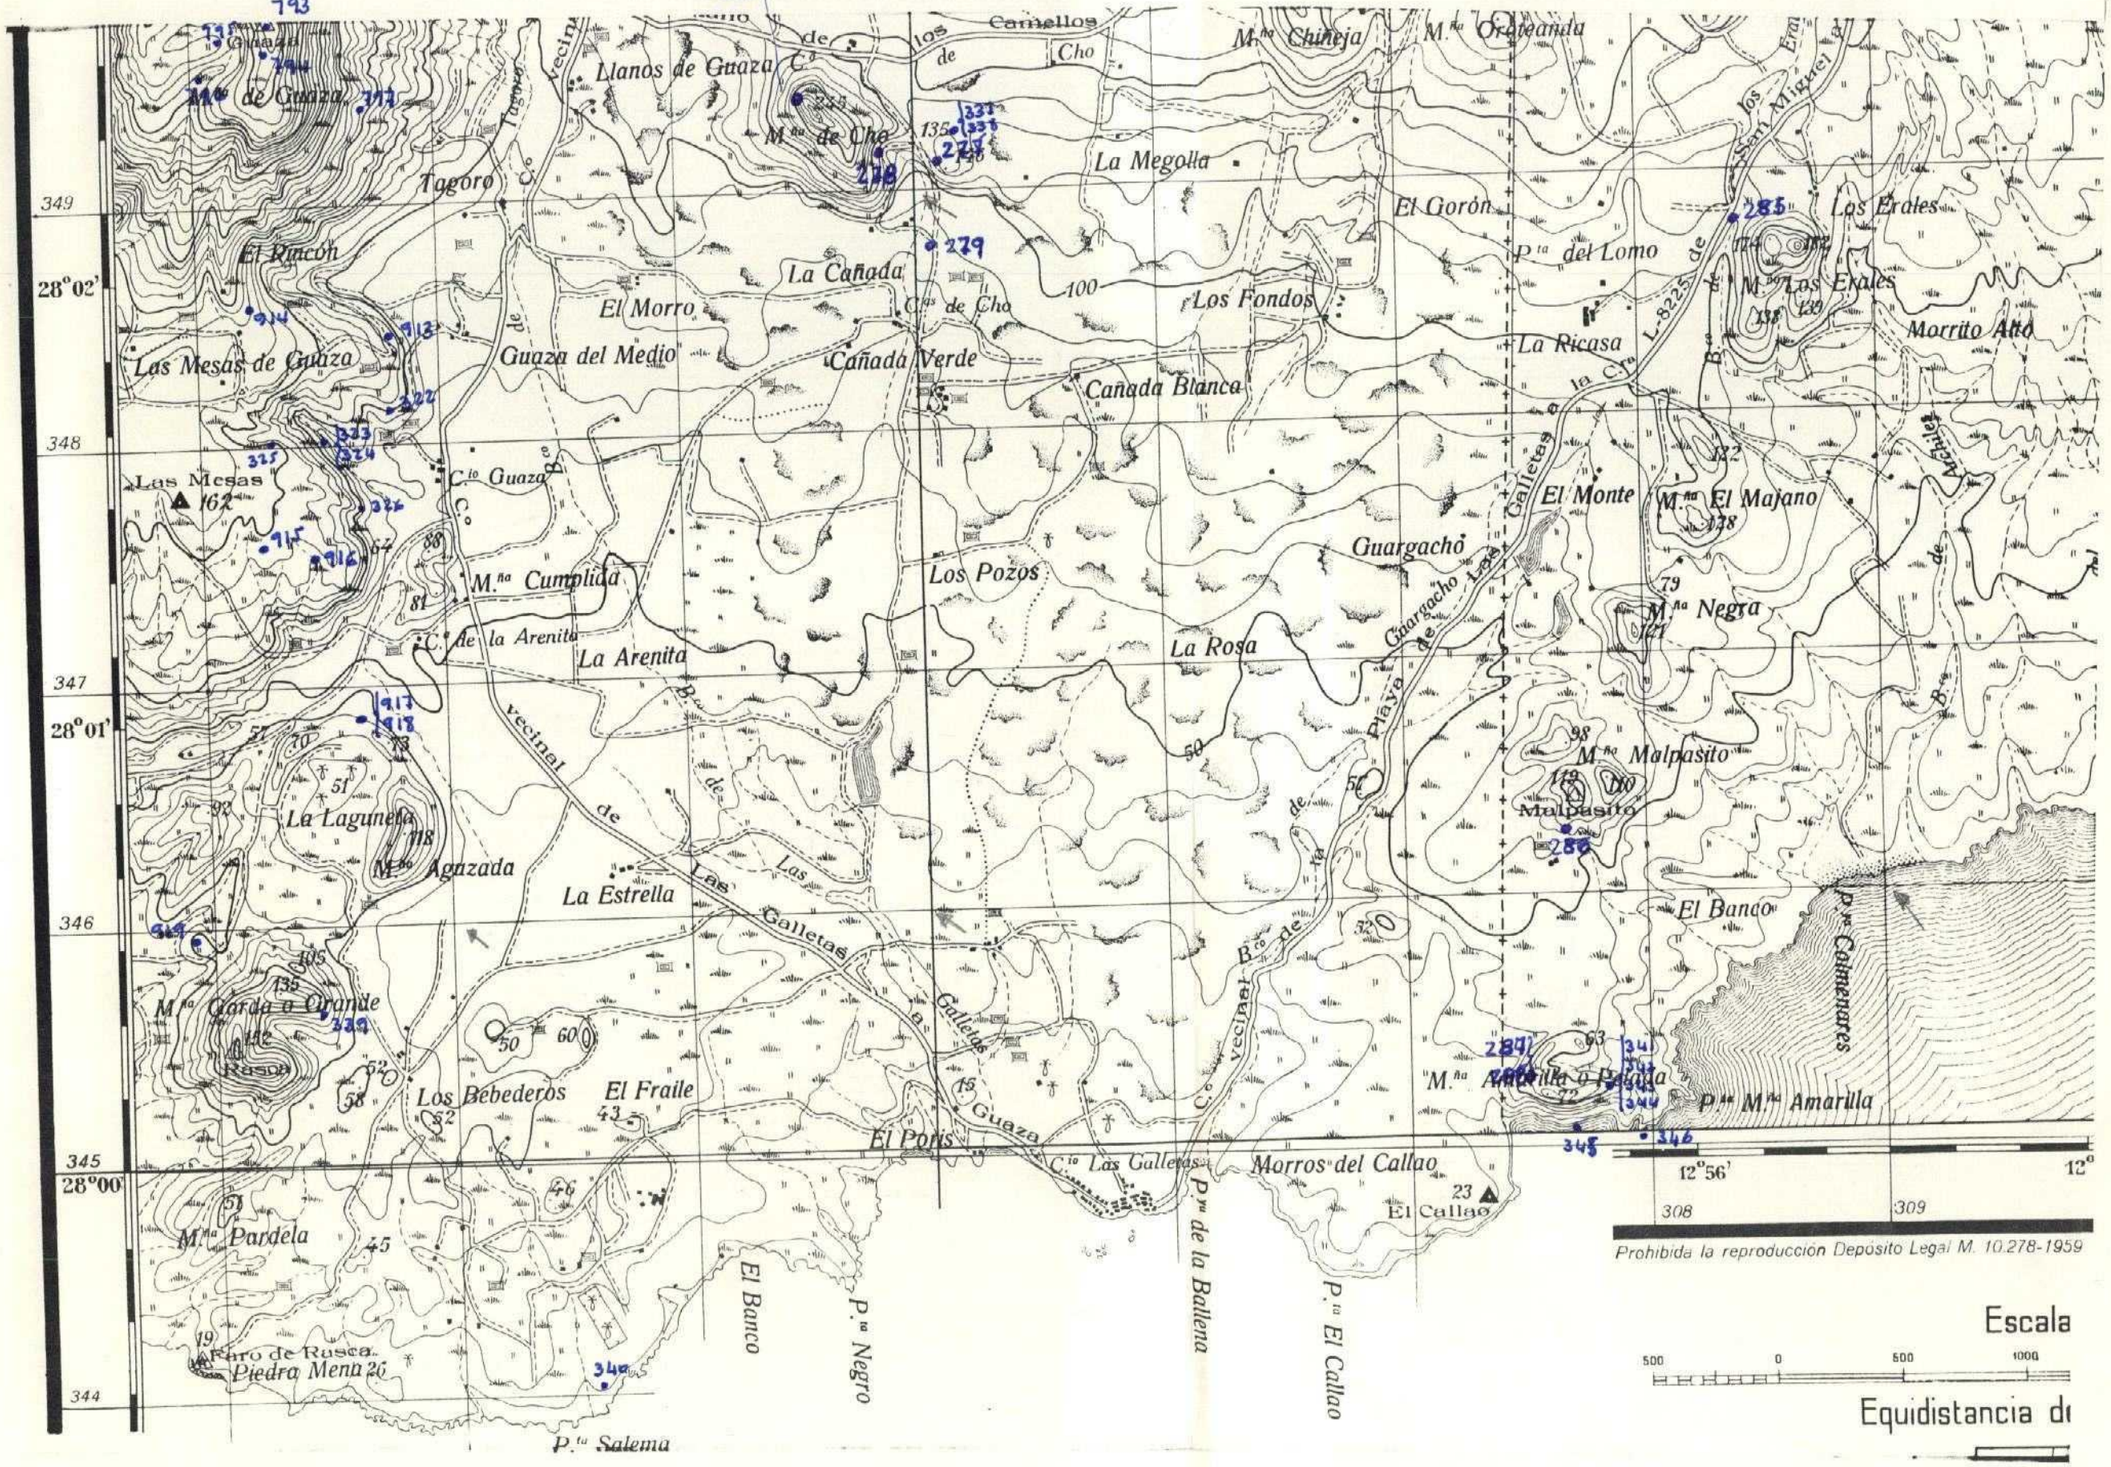

Prohibida la reproducción Depósito Legal M. 10.278-1959

Escala

500 0 500 1000

Equidistancia d

465

MINISTERIO DE INDUSTRIA
DIRECCION GENERAL DE MINAS
INSTITUTO GEOLOGICO Y MINERO DE ESPAÑA

PLAN NACIONAL DE LA MINERIA. MAPA GEOLOGICO NACIONAL A ESCALA 1:50.000
MAGNA

FICHA DE CONTROL DEL TRABAJO DE CAMPO MCC1

DATOS A RELLENAR POR EL IGME				DATOS A RELLENAR POR EL CONSULTOR		DATOS A RELLENAR POR EL IGME			
Nº de la hoja 1:50.000	CUADRICULA NUMERO	Nº del documento		CONSULTOR	ESPECIAL QUE REALIZA LA ESTACION	Recibido	Ref. Control	Perforado	Verificado
3841				ADHP			465		

DATOS A RELLENAR POR EL CONSULTOR

NUMERO DE LA ESTACION	Fotografia	MUESTRAS: Petro l y M	Macrop.	Micropal.	Sedimen.	Rayos X	Espectro. Masas	C 14	Analisis quimico	Termico diferen.	Microsc.	Otros analisis
3641												
3651												
3661												
3671												
3681												
3701												
3711												
3721												
3731												
3741												
3751												

DATOS A RELLENAR POR EL CONSULTOR

NUMERO DE LA ESTACION	Fotografia	MUESTRAS: Petro l y M	Macrop.	Micropal.	Sedimen.	Rayos X	Espectro. masas	C 14	Analisis quimico	Termico diferen.	Microsc.	Otros analisis

DATOS A RELLENAR POR EL CONSULTOR

NUMERO DE LA ESTACION	Fotografia	MUESTRAS: Petro l y M	Macrop.	Micropal.	Sedimen.	Rayos X	Espectro. masas	C 14	Analisis quimico	Termico diferen.	Microsc.	Otros analisis

EL CONSULTOR – DEBERA MARCAR SOBRE EL MAPA, LAS ESTACIONES CON SU NUMERO DE REFERENCIA (EN AZUL) Y LOS CORTES REALIZADOS SOBRE EL TERRENO (EN ROJO)
PARA UN CONTROL CORRECTO DE LA MARCHA DEL TRABAJO DE CAMPO EL CONSULTOR DEBERA ENVIAR ENTRE LOS DIAS 1 al 7 y 15 al 22 DE CADA MES ESTAS HOJAS AL INSTITUTO GEOLOGICO Y MINERO DE ESPAÑA, DIVISION DE GEOLOGIA C/ RIOS ROSAS, 23 – MADRID - 3.

Recibido I.G.M.E. el ..... Enviado el .....


El Supervisor

El Consultor

NUMERO DE LA HOJA 3841

CUADRICULA

44	41	14	11
43	42	13	12
34	31	24	21
33	32	23	22

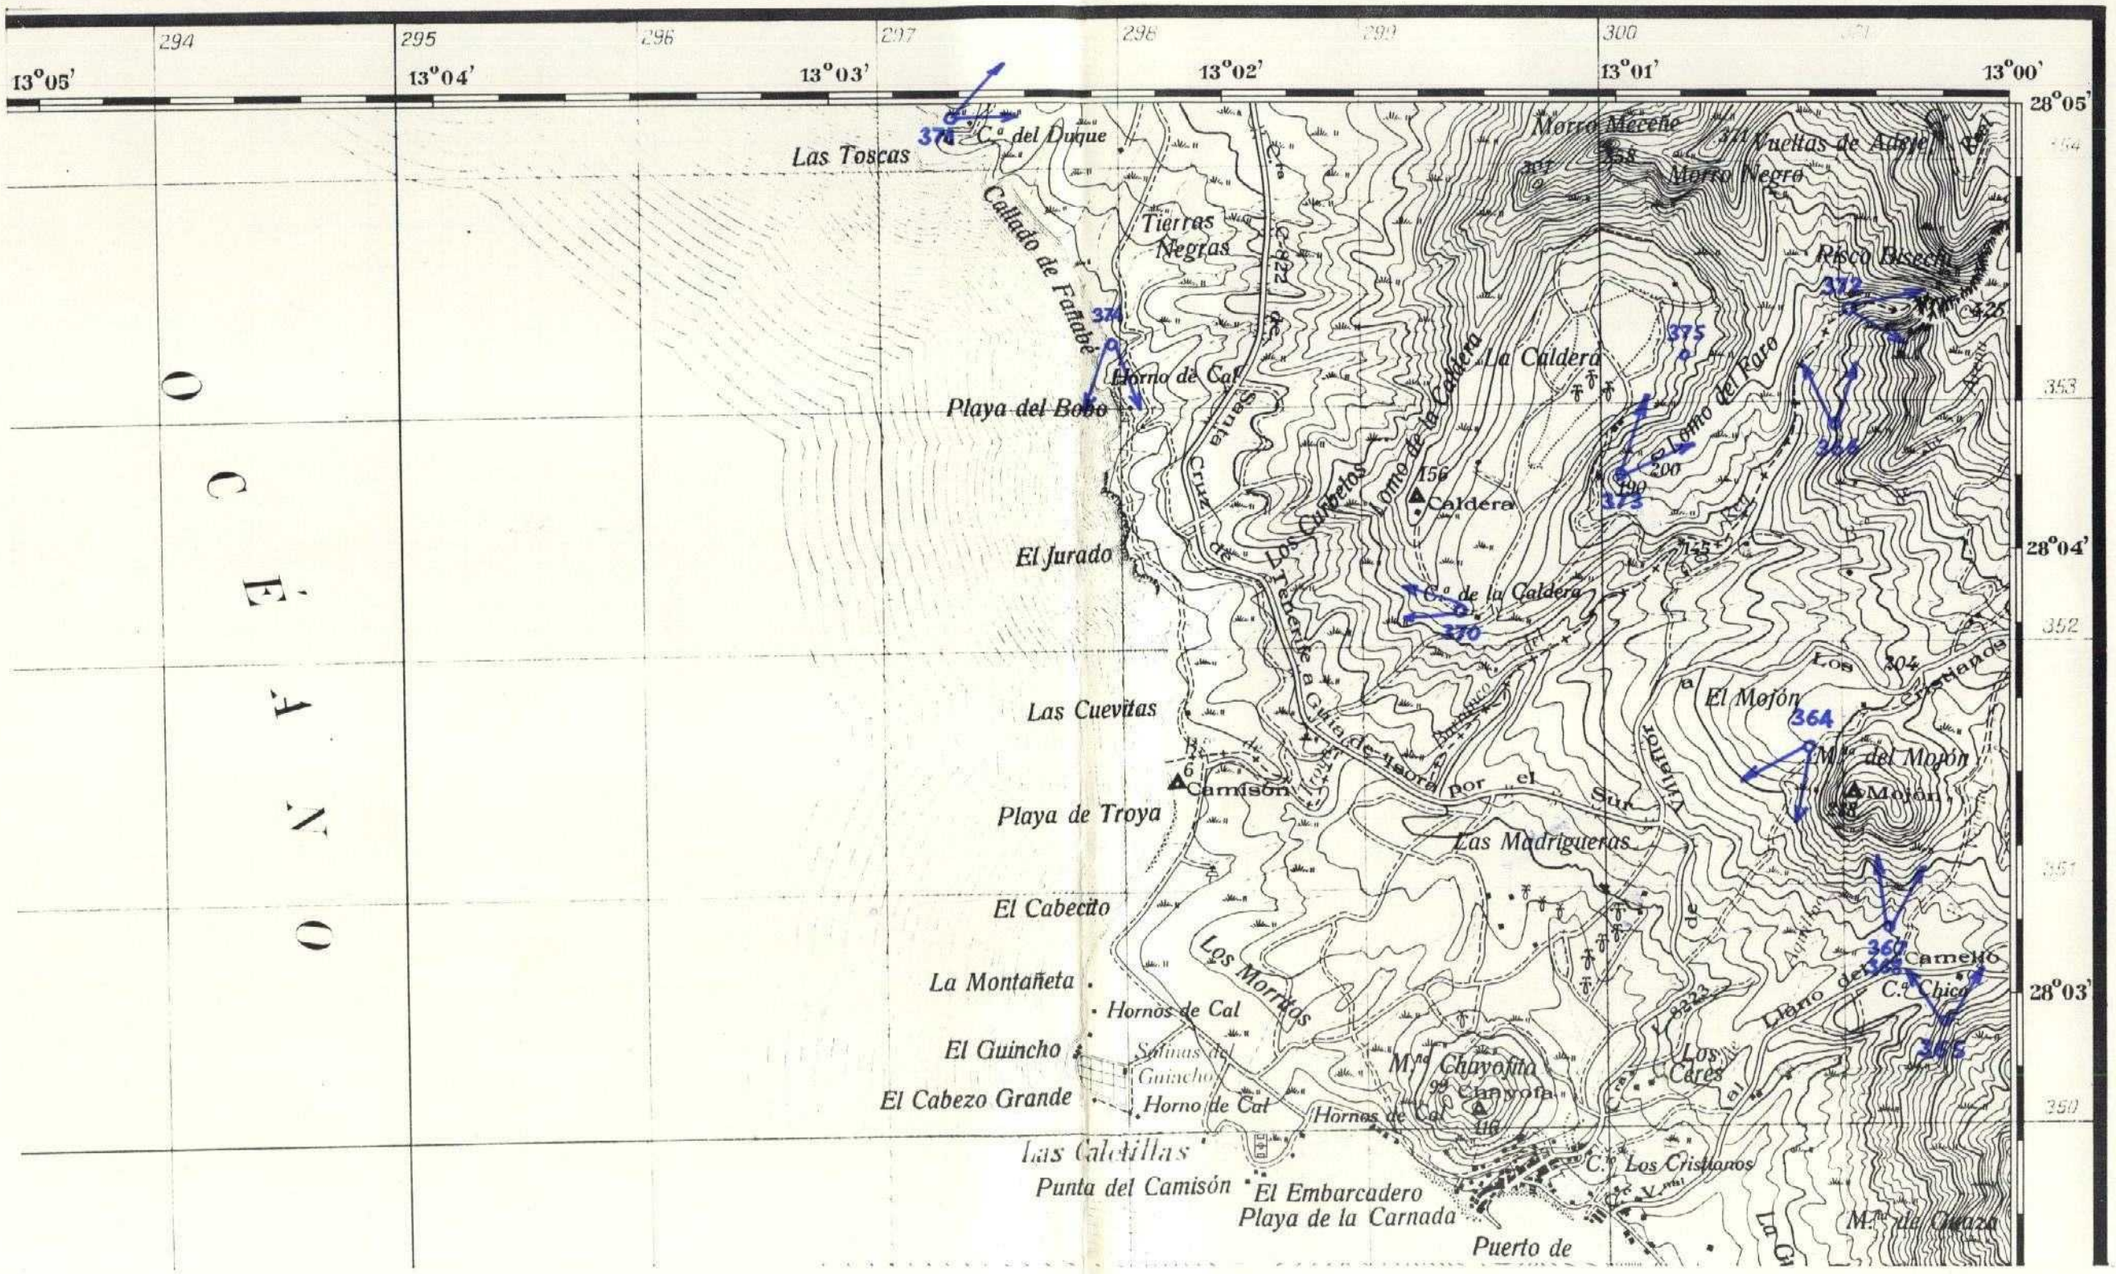
294
295
296
297
298
299
300
13°05'
13°04'
13°03'
13°02'
13°01'
13°00'
28°05'
28°04'
28°03'
353
352
351
350
O C É A N O
Las Toscas
C.º del Duque
Callado de Fañabé
Tierras Negras
Morro Mecenet
Morro Negro
Playa del Bobo
Horno de Cal
La Caldera
Lomo de la Caldera
Lomo del Roro
Caldera
El Jurado
Los Cuberos
C.º de la Caldera
Las Cuevitas
El Mojón
M.ª del Mojón
Camisón
Playa de Troya
Las Madrigueras
El Cabecito
La Montañeta
Hornos de Cal
El Guincho
Salinas del Guincho
El Cabezo Grande
Horno de Cal
Los Morritos
M.ª Chayofita
Chayofita
Los Cares
Llano de
Camello
C.º Chico
Las Caletillas
Punta del Camisón
El Embarcadero
Playa de la Carnada
C.º Los Cristianos
Puerto de
M.ª de Chaza
La Gi
Los Cristianos
Autopista del Sur

466

MINISTERIO DE INDUSTRIA
DIRECCION GENERAL DE MINAS
INSTITUTO GEOLOGICO Y MINERO DE ESPAÑA

PLAN NACIONAL DE LA MINERIA. MAPA GEOLOGICO NACIONAL A ESCALA 1:50.000
MAGNA

FICHA DE CONTROL DEL TRABAJO DE CAMPO MCC1

DATOS A RELLENAR POR EL IGME			DATOS A RELLENAR POR EL CONSULTOR		DATOS A RELLENAR POR EL IGME			
Nº de la hoja 1:50.000	CUADRICULA NUMERO	Nº del documento	CONSULTOR	ESPECIAL QUE REALIZA LA ESTACION	Recibido	Ref. Control	Perforado	Verificado
3842			A D	H P		466		

DATOS A RELLENAR POR EL CONSULTOR

NUMERO DE LA ESTACION	Fotografia	MUESTRAS: Petro.L y M.	Macrop.	Micropol.	Sedimen.	Rayos X	Espectro masas	C 14	Analisis quimico	Termico diferen.	Microsc.	Otros analisis
3611												
3761												
3771												
3791												
3801												

EL CONSULTOR:... DEBERA MARCAR SOBRE EL MAPA, LAS ESTACIONES CON SU NUMERO DE REFERENCIA (EN AZUL) Y LOS CORTES REALIZADOS SOBRE EL TERRENO (EN ROJO).
PARA UN CONTROL CORRECTO DE LA MARCHA DEL TRABAJO DE CAMPO EL CONSULTOR DEBERA ENVIAR ENTRE LOS DIAS 1 al 7 y 15 al 22 DE CADA MES ESTAS HOJAS AL INSTITUTO GEOLOGICO Y MINERO DE ESPAÑA, DIVISION DE GEOLOGIA. C/ RIOS ROSAS, 23 – MADRID - 3.


Recibido I.G.M.E. el ..... Enviado el .....

El Supervisor El Consultor

NUMERO DE LA HOJA 384

CUADRICULA

44	41	14	11
43	42	13	12
34	31	24	21
33	32	23	22

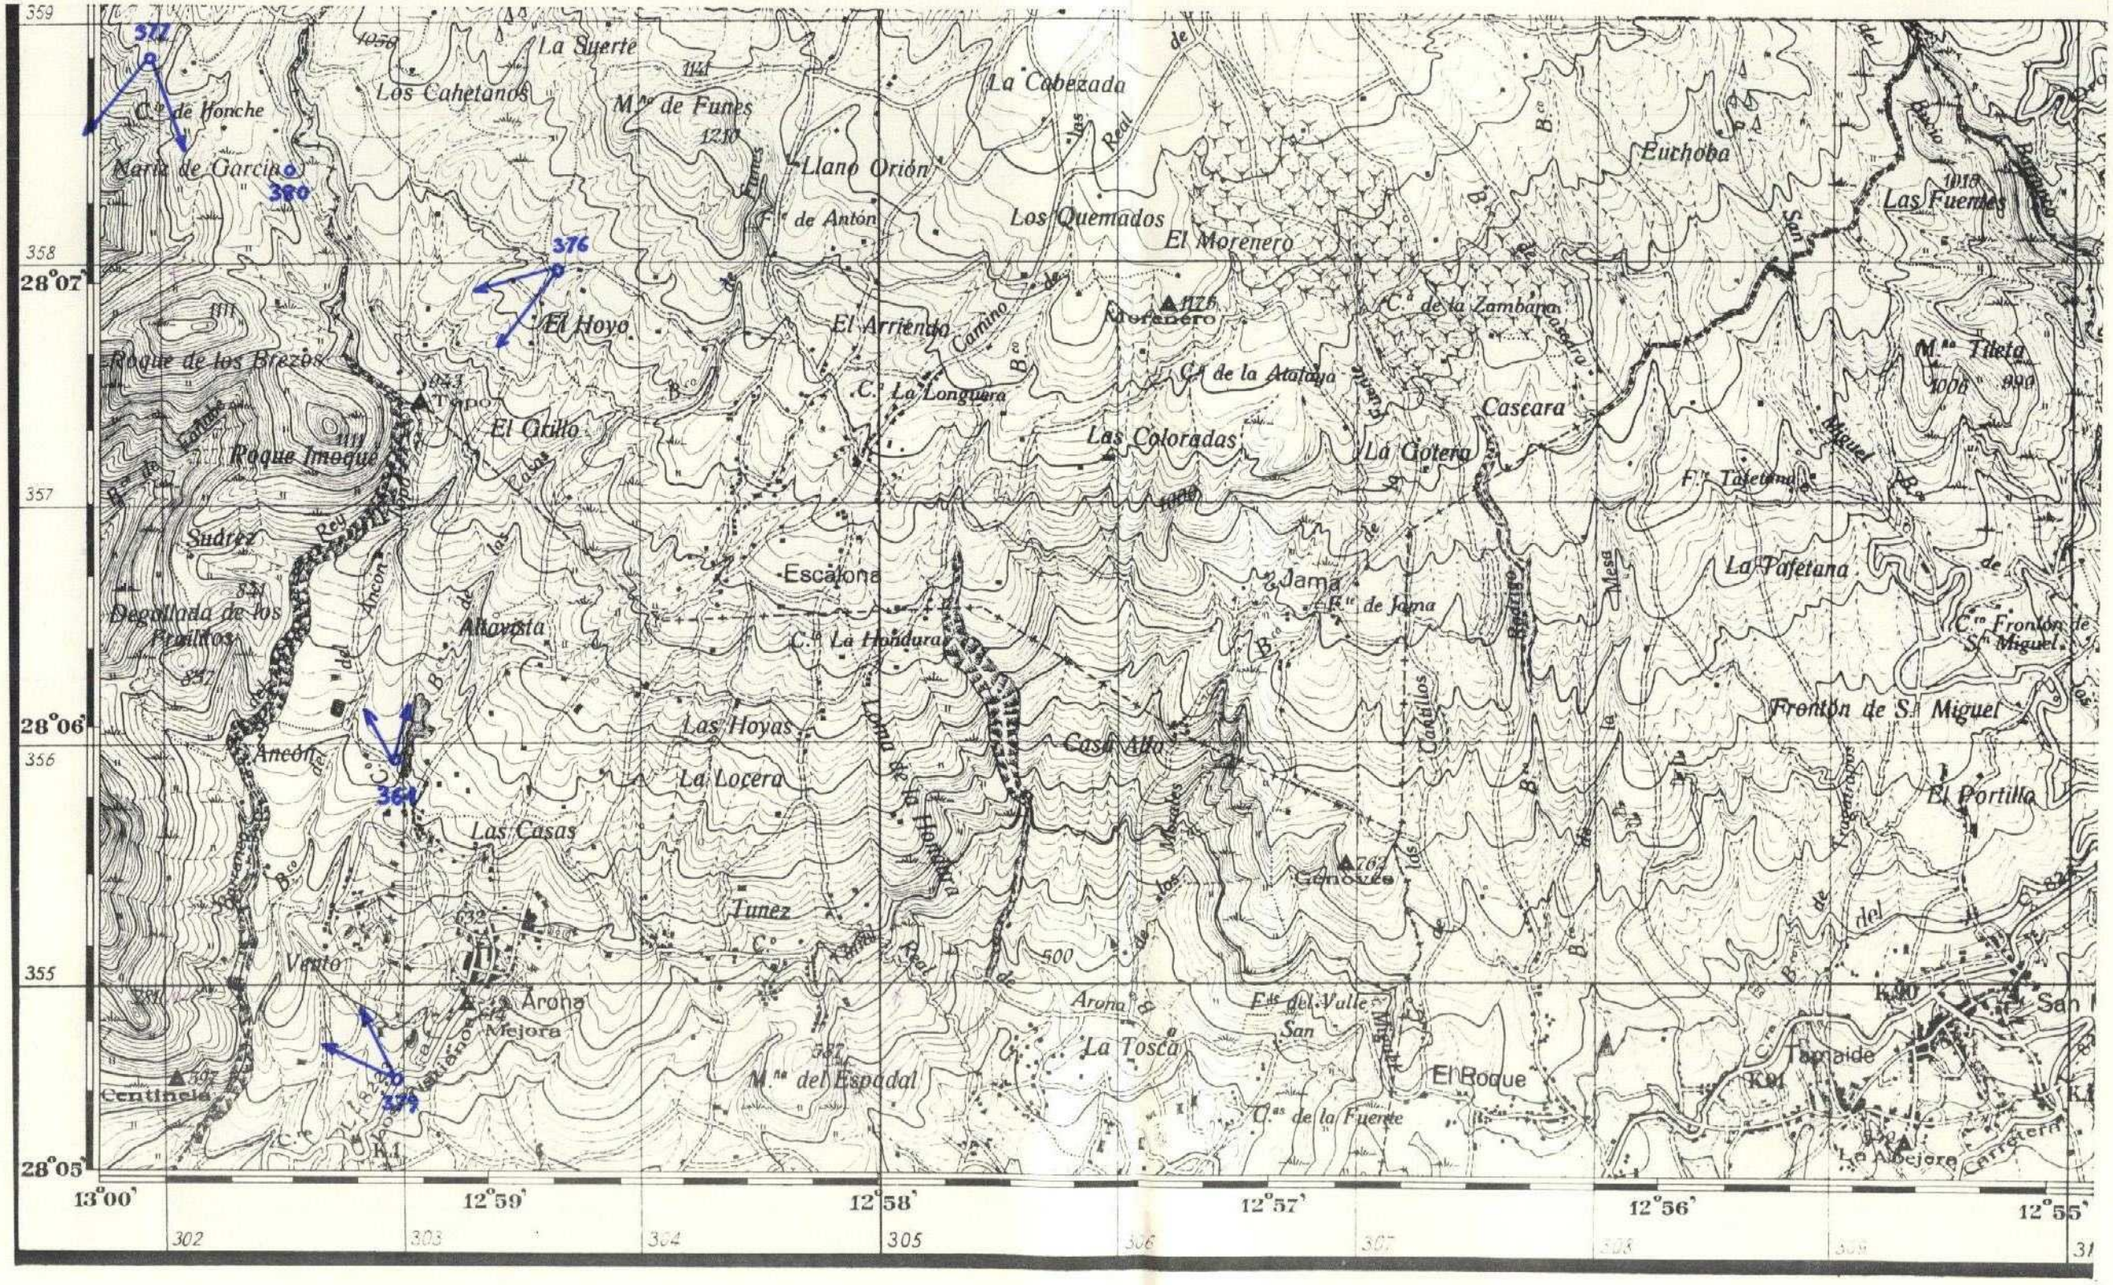

467

MINISTERIO DE INDUSTRIA
DIRECCION GENERAL DE MINAS
INSTITUTO GEOLOGICO Y MINERO DE ESPAÑA

PLAN NACIONAL DE LA MINERIA. MAPA GEOLOGICO NACIONAL A ESCALA 1:50.000
MAGNA

FICHA DE CONTROL DEL TRABAJO DE CAMPO MCC1

DATOS A RELLENAR POR EL IGME				DATOS A RELLE. POR EL CONSUL.				DATOS A RELLENAR POR EL IGME			
Nº de la hoja 1:50.000	CUADRICULA		Nº del documento	CONSULT.	ESPECIAL QUE REALIZO LA ESTACION			Recibido	Ref. Control	Perforado	Verificado
3841				A	D	H	P		467		

DATOS A RELLENAR POR EL CONSULTOR

NUMERO DE LA ESTACION	Fotografia	MUESTRAS: Petro. y M.	Macrop.	Micropal.	Sedimen.	Rayos X	Espectro masas	C 14	Analisis quimico	Termico diferen.	Microsc.	Otros analisis
3921												
3931												

DATOS A RELLENAR POR EL CONSULTOR

NUMERO DE LA ESTACION	Fotografia	MUESTRAS: Petro. y M.	Macrop.	Micropal.	Sedimen.	Rayos X	Espectro masas	C 14	Analisis quimico	Termico diferen.	Microsc.	Otros analisis

DATOS A RELLENAR POR EL CONSULTOR

NUMERO DE LA ESTACION	Fotografia	MUESTRAS: Petro. y M.	Macrop.	Micropal.	Sedimen.	Rayos X	Espectro masas	C 14	Analisis quimico	Termico diferen.	Microsc.	Otros analisis

EL CONSULTOR – DEBERA MARCAR SOBRE EL MAPA, LAS ESTACIONES CON SU NUMERO DE REFERENCIA (EN AZUL) Y LOS CORTES REALIZADOS SOBRE EL TERRENO (EN ROJO).
PARA UN CONTROL CORRECTO DE LA MARCHA DEL TRABAJO DE CAMPO EL CONSULTOR DEBERA ENVIAR ENTRE LOS DIAS 1 al 7 y 15 al 22 DE CADA MES ESTAS HOJAS AL INSTITUTO GEOLOGICO Y MINERO DE ESPAÑA, DIVISION DE GEOLOGIA. C/ RIOS ROSAS, 23 – MADRID - 3.


Recibido I.G.M.E. el ..... Enviado el .....

El Supervisor El Consultor

NUMERO DE LA HOJA 3841

CUADRICULA

44	41	14	11
43	42	13	12
34	31	24	21
33	32	23	22

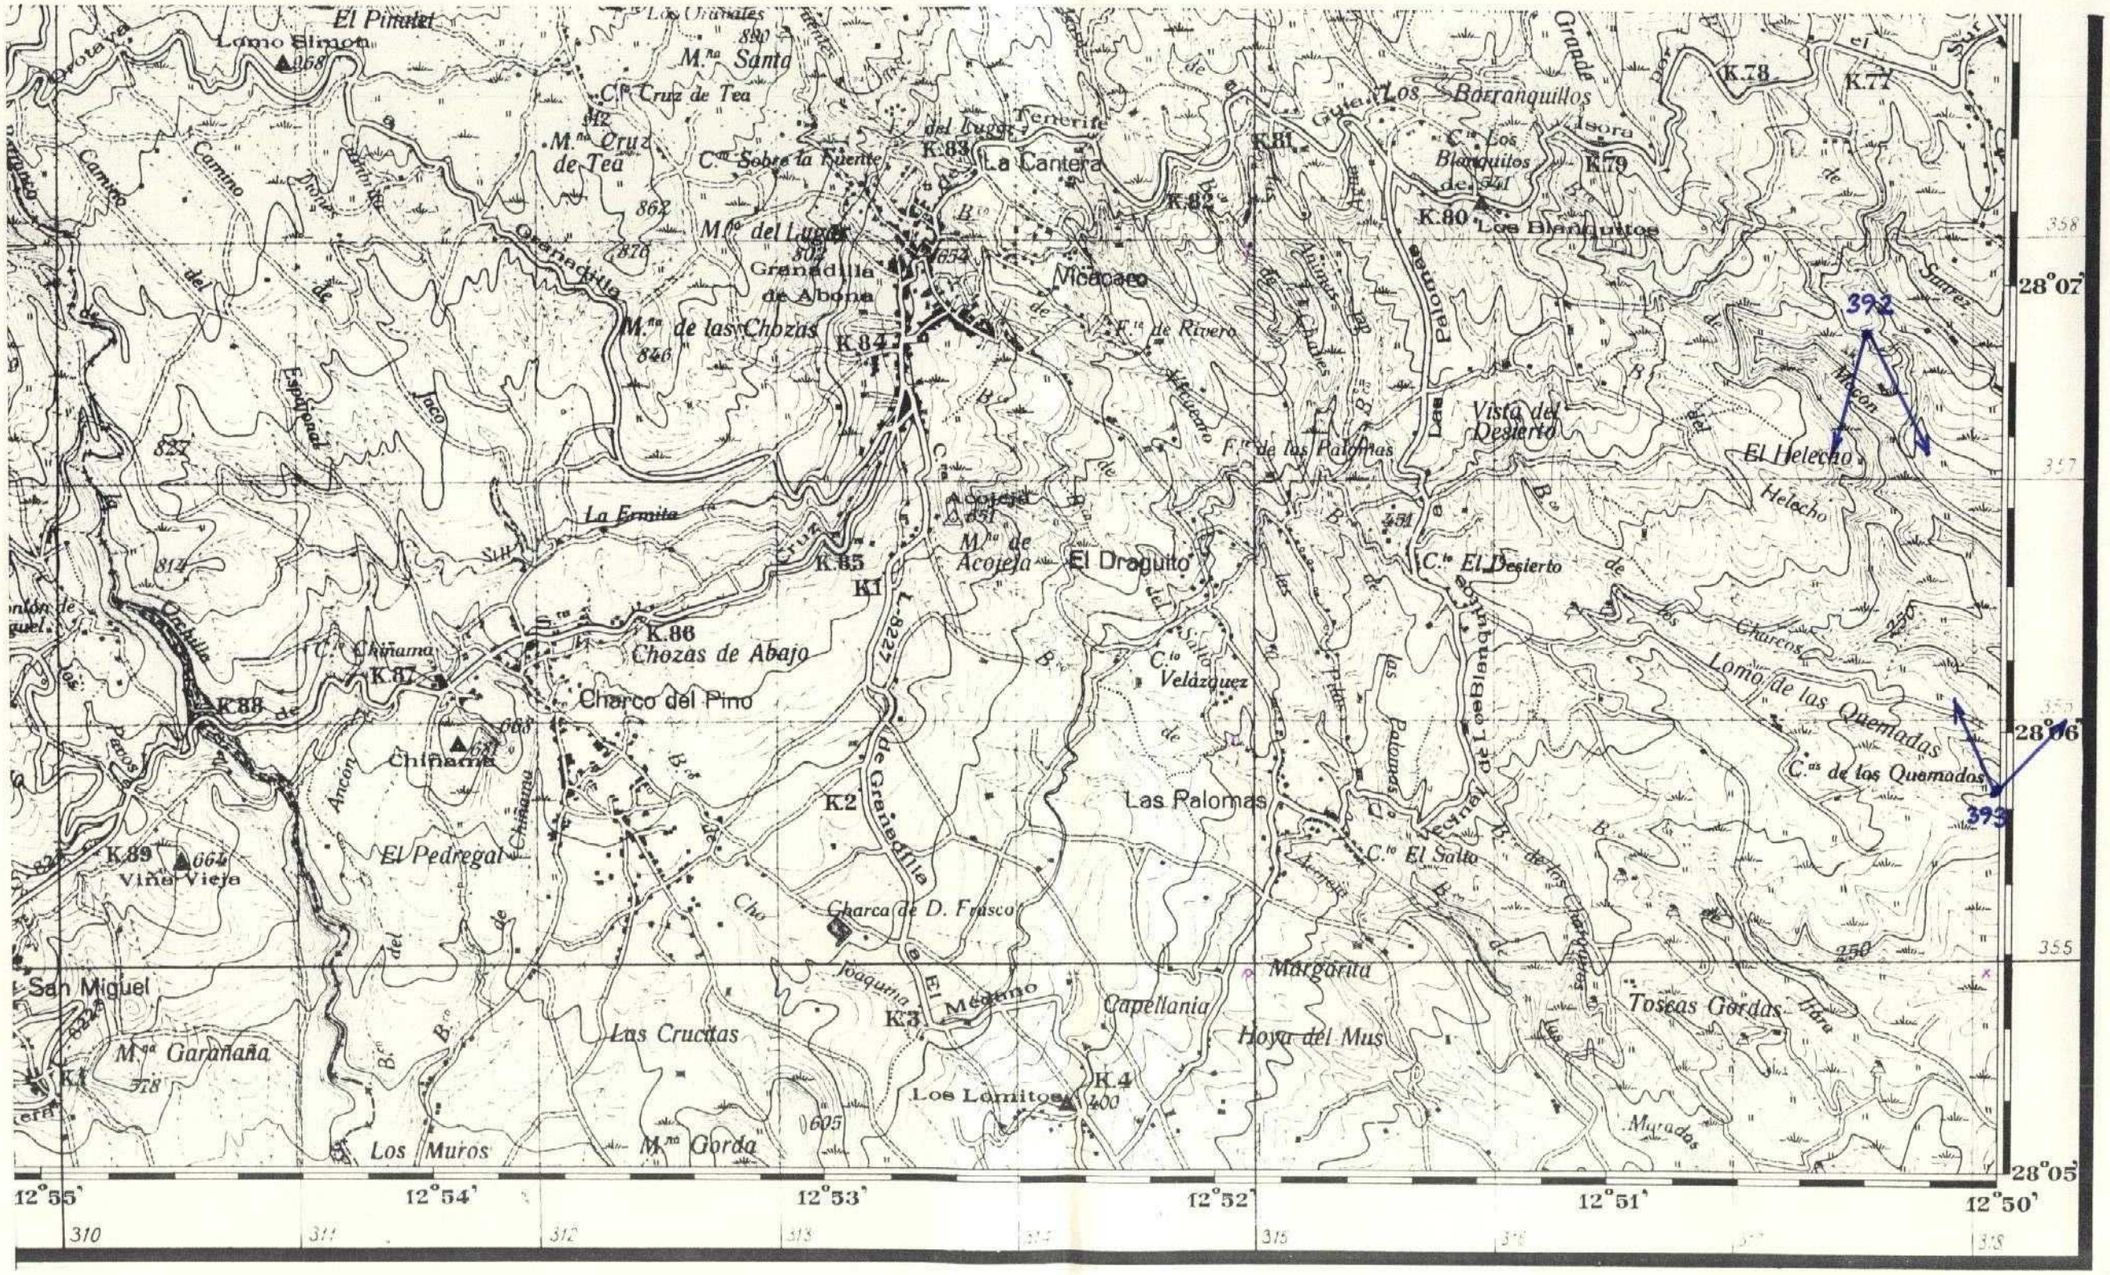

468

MINISTERIO DE INDUSTRIA
DIRECCION GENERAL DE MINAS
INSTITUTO GEOLOGICO Y MINERO DE ESPAÑA

PLAN NACIONAL DE LA MINERIA. MAPA GEOLOGICO NACIONAL A ESCALA 1:50.000
MAGNA

FICHA DE CONTROL DEL TRABAJO DE CAMPO MCC1

DATOS A RELLENAR POR EL IGME			DATOS A RELLENAR POR EL CONSULT.				DATOS A RELLENAR POR EL IGME			
Nº de la hoja 1:50.000	CUADRICU	Nº del documento	CONSULT.	ESPECIAL	QUE REALI	LA ESTAC	Recibido	Ref. Control	Perforado	Verificado
3841	NUMERO		A	D	H	P		468		

DATOS A RELLENAR POR EL CONSULTOR

NUMERO DE LA ESTACION	Fotografia	MUESTRAS: Petro L y M.	Macrop.	Micropal.	Sedimen.	Rayos X	Espectro masas	C 14	Analisis quimico	Termico diferen.	Microso	Otros analisis
3631												
3781												

NUMERO DE LA ESTACION	Fotografia	MUESTRAS: Petro L y M.	Macrop.	Micropal.	Sedimen.	Rayos X	Espectro masas	C 14	Analisis quimico	Termico diferen.	Microso	Otros analisis

DATOS A RELLENAR POR EL CONSULTOR

NUMERO DE LA ESTACION	Fotografia	MUESTRAS: Petro L y M.	Macrop.	Micropal.	Sedimen.	Rayos X	Espectro masas	C 14	Analisis quimico	Termico diferen.	Microso	Otros analisis

NUMERO DE LA ESTACION	Fotografia	MUESTRAS: Petro L y M.	Macrop.	Micropal.	Sedimen.	Rayos X	Espectro masas	C 14	Analisis quimico	Termico diferen.	Microso	Otros analisis

EL CONSULTOR.- DEBERA MARCAR SOBRE EL MAPA: LAS ESTACIONES CON SU NUMERO DE REFERENCIA (EN AZUL) Y LOS CORTES REALIZADOS SOBRE EL TERRENO (EN ROJO).
PARA UN CONTROL CORRECTO DE LA MARCHA DEL TRABAJO DE CAMPO EL CONSULTOR DEBERA ENVIAR ENTRE LOS DIAS 1 al 7 y 15 al 22 DE CADA MES ESTAS HOJAS AL INSTITUTO GEOLOGICO Y MINERO DE ESPAÑA, DIVISION DE GEOLOGIA. C/ RIOS ROSAS, 23 – MADRID 3.


Recibido I.G.M.E. el ..... Enviado el .....

El Supervisor El Consultor

NUMERO DE LA HOJA 3841

CUADRICULA

44	41	14	11
43	42	13	12
34	31	24	21
33	32	23	22

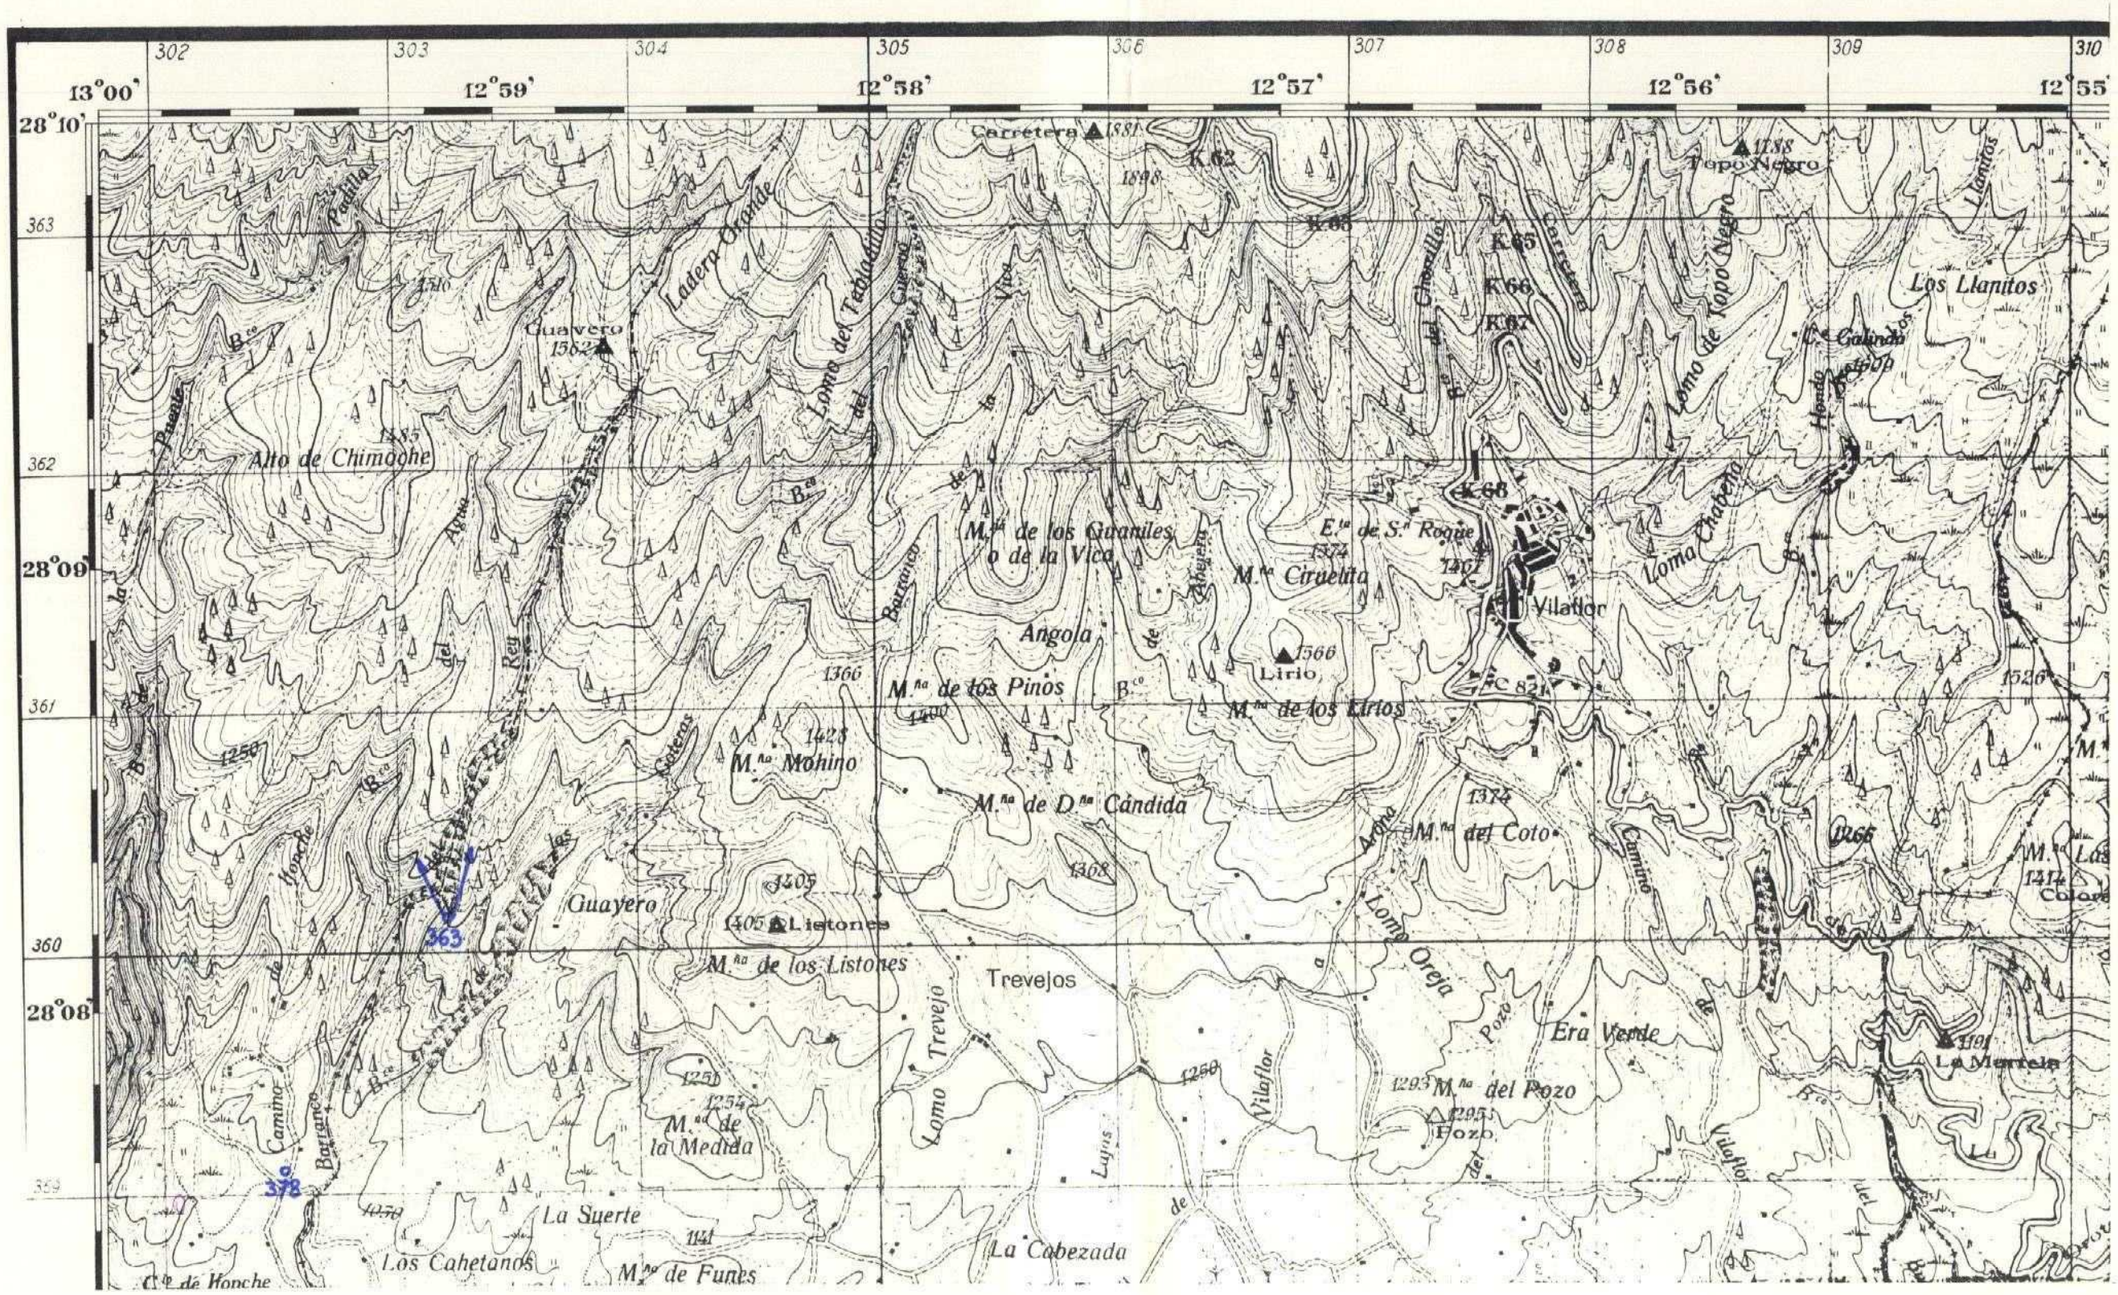

469

MINISTERIO DE INDUSTRIA
DIRECCION GENERAL DE MINAS
INSTITUTO GEOLOGICO Y MINERO DE ESPAÑA

PLAN NACIONAL DE LA MINERIA. MAPA GEOLOGICO NACIONAL A ESCALA 1:50.000
MAGNA

FICHA DE CONTROL DEL TRABAJO DE CAMPO MCC1

DATOS A RELLENAR POR EL IGME				DATOS A RELLE. POR EL CONSUL.				DATOS A RELLENAR POR EL IGME			
Nº de la hoja 1:50.000	CUADRICU. NUMERO	Nº del documento		CONSULT.	ESPECIAL. QUE REAL. LA ESTAC.			Recibido	Ref. Control	Perforado	Verificado
3841				A	D	H	P		469		

DATOS A RELLENAR POR EL CONSULTOR

NUMERO DE LA ESTACION	Fotografia	MUESTRAS: Petro. y M.	Microp.	Micropal.	Sedimen.	Rayos X	Espectro masa	C 14	Analisis quimico	Termico diferen.	Microso.	Otros analisis
3831												
3891												

DATOS A RELLENAR POR EL CONSULTOR

NUMERO DE LA ESTACION	Fotografia	MUESTRAS: Petro. y M.	Microp.	Micropal.	Sedimen.	Rayos X	Espectro masa	C 14	Analisis quimico	Termico diferen.	Microso.	Otros analisis

EL CONSULTOR.– DEBERA MARCAR SOBRE EL MAPA: LAS ESTACIONES CON SU NUMERO DE REFERENCIA (EN AZUL) Y LOS CORTES REALIZADOS SOBRE EL TERRENO (EN ROJO).
PARA UN CONTROL CORRECTO DE LA MARCHA DEL TRABAJO DE CAMPO EL CONSULTOR DEBERA ENVIAR ENTRE LOS DIAS 1 al 7 y 15 al 22 DE CADA MES ESTAS HOJAS AL INSTITUTO GEOLOGICO Y MINERO DE ESPAÑA, DIVISION DE GEOLOGIA. C/ RIOS ROSAS, 23 – MADRID 3


Recibido I.G.M.E. el ..... Enviado el .....

El Supervisor El Consultor

NUMERO DE LA HOJA 3841

CUADRICULA

44	41	14	11
43	42	13	12
34	31	24	21
33	32	23	22

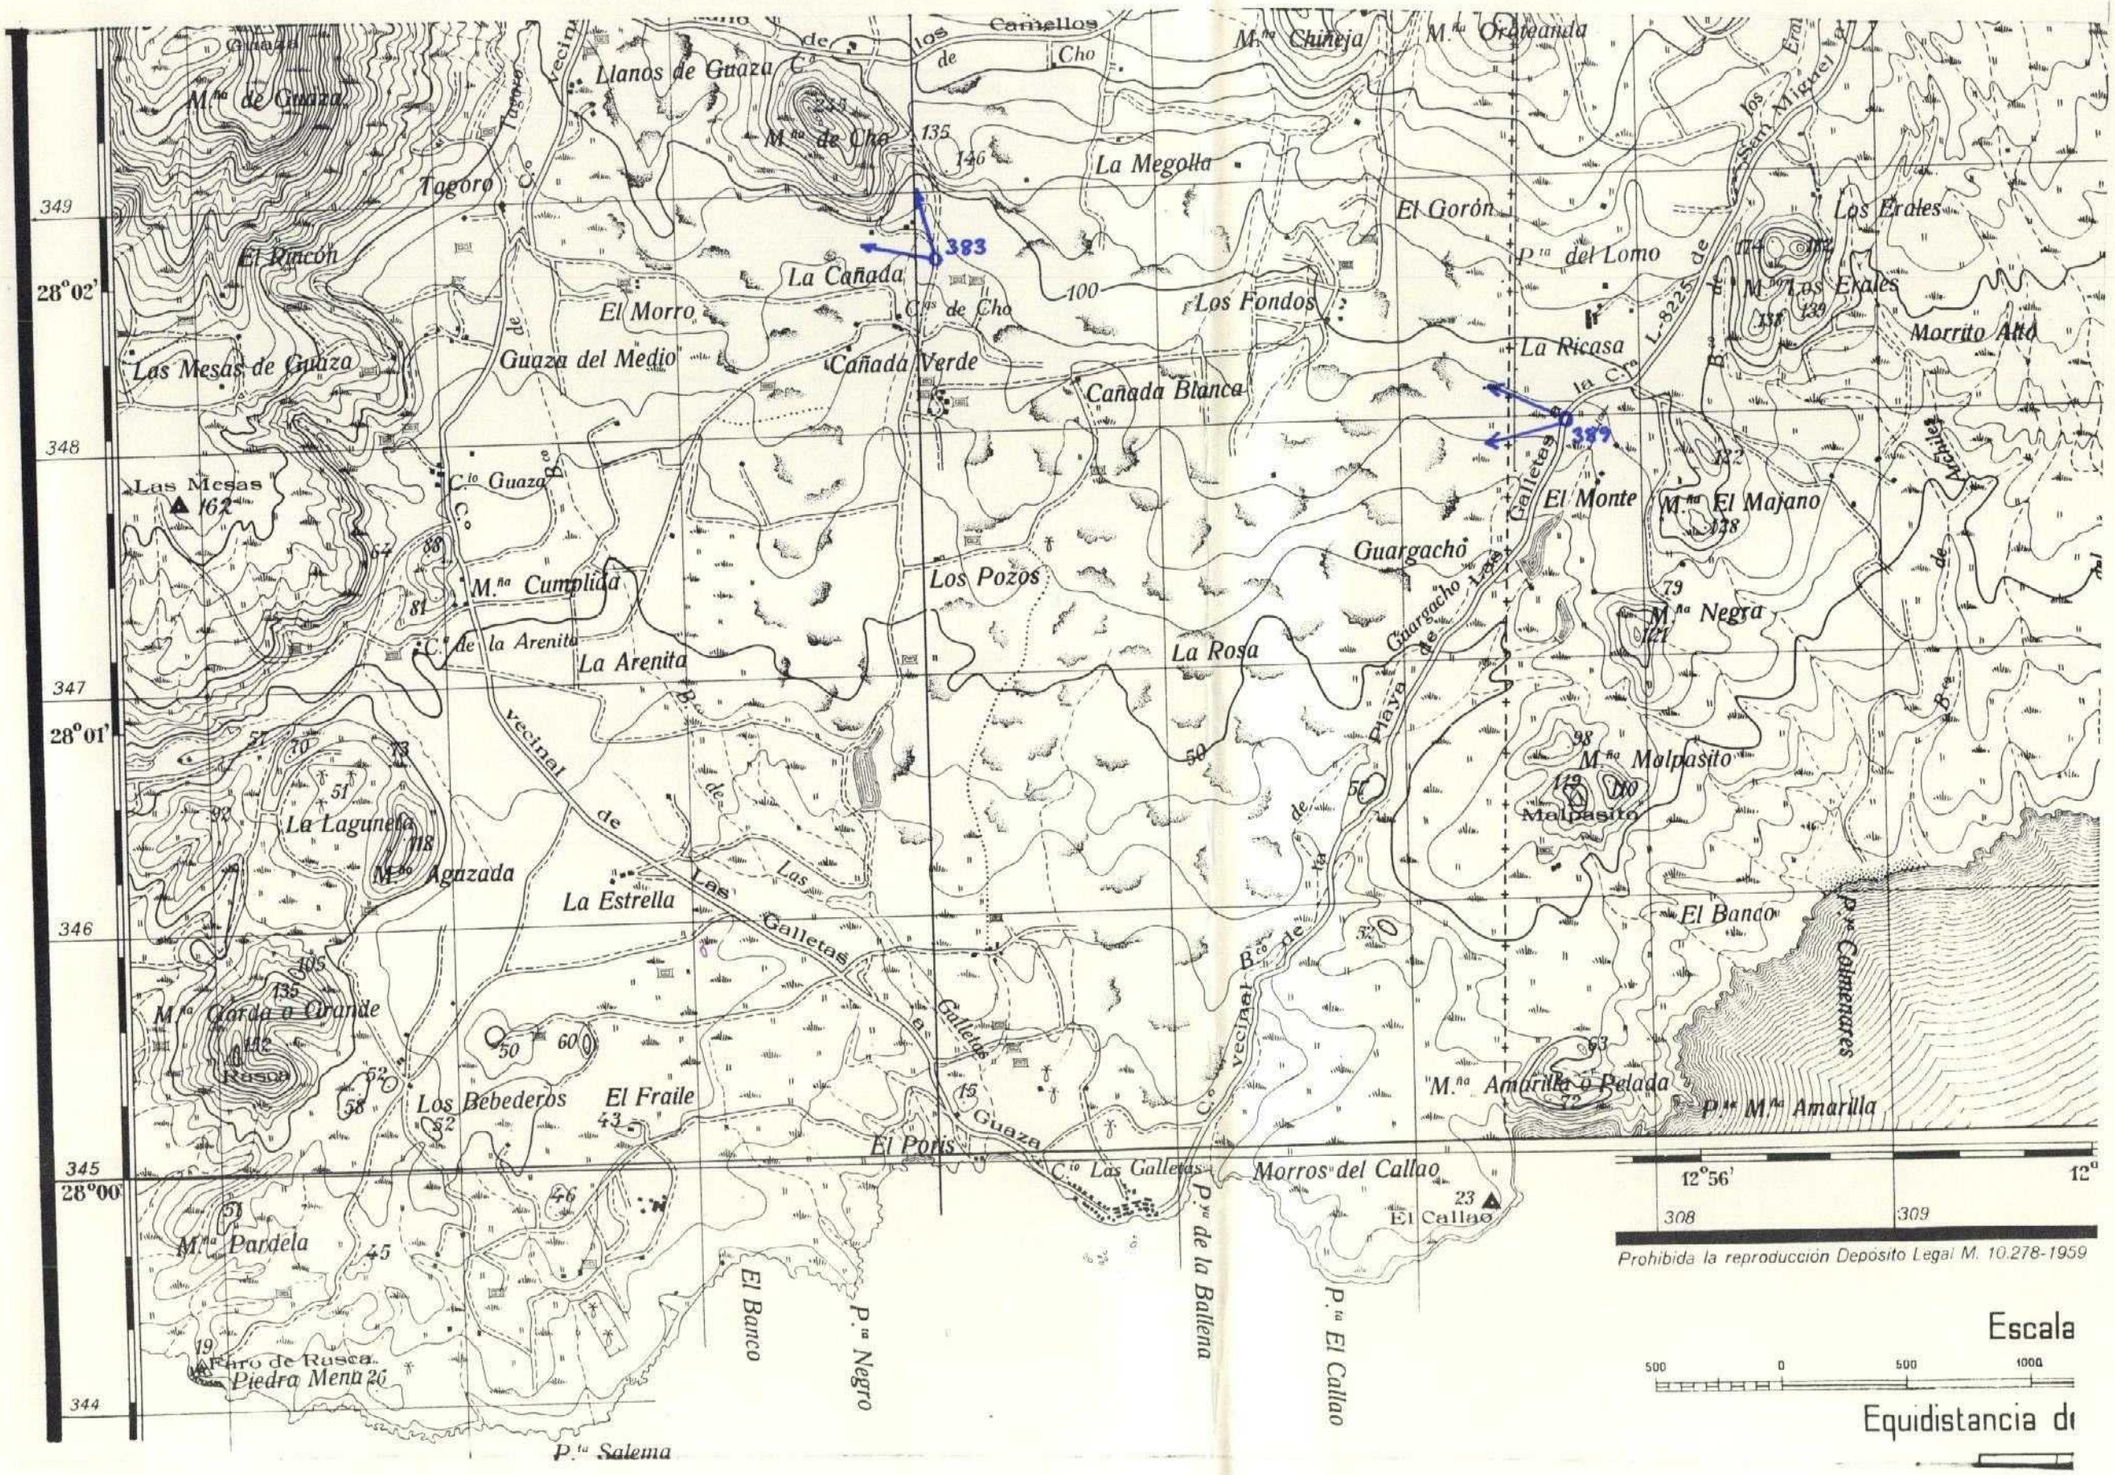

Prohibida la reproducción Depósito Legal M. 10.278-1959

470

MINISTERIO DE INDUSTRIA
DIRECCION GENERAL DE MINAS
INSTITUTO GEOLOGICO Y MINERO DE ESPAÑA

PLAN NACIONAL DE LA MINERIA. MAPA GEOLOGICO NACIONAL A ESCALA 1:50.000
MAGNA

FICHA DE CONTROL DEL TRABAJO DE CAMPO MCC1

DATOS A RELLENAR POR EL IGME			DATOS A RELLENAR POR EL CONSULT.				DATOS A RELLENAR POR EL IGME			
Nº de la hoja 1:50.000	CUADRICULA NUMERO	Nº del documento	CONSULT.	ESPECIAL QUE REALIZA LA ESTACION			Recibido	Ref. Control	Perforado	Verificado
3841			A	D	H	P		470		

DATOS A RELLENAR POR EL CONSULTOR

NUMERO DE LA ESTACION	Fotografia	MUESTRAS: Petro l.y M.	Macrop.	Micropal.	Sedimen.	Rayos X	Espectromasas	C 14	Analisis quimico	Termico diferen.	Microsc.	Otras analisis
3601												
3621												
3811												
3821												
3841												
3851												
3861												
3871												
3881												
3901												
3911												

DATOS A RELLENAR POR EL CONSULTOR

NUMERO DE LA ESTACION	Fotografia	MUESTRAS: Petro l.y M.	Macrop.	Micropal.	Sedimen.	Rayos X	Espectromasas	C 14	Analisis quimico	Termico diferen.	Microsc.	Otras analisis

DATOS A RELLENAR POR EL CONSULTOR

NUMERO DE LA ESTACION	Fotografia	MUESTRAS: Petro l.y M.	Macrop.	Micropal.	Sedimen.	Rayos X	Espectromicas	C 14	Analisis quimico	Termico diferen.	Microsc.	Otras analisis

EL CONSULTOR – DEBERA MARCAR SOBRE EL MAPA, LAS ESTACIONES CON SU NUMERO DE REFERENCIA (EN AZUL) Y LOS CORTES REALIZADOS SOBRE EL TERRENO (EN ROJO).
PARA UN CONTROL CORRECTO DE LA MARCHA DEL TRABAJO DE CAMPO EL CONSULTOR DEBERA ENVIAR ENTRE LOS DIAS 1 al 7 y 15 al 22 DE CADA MES ESTAS HOJAS AL INSTITUTO GEOLOGICO Y MINERO DE ESPAÑA, DIVISION DE GEOLOGIA. C/ RIOS ROSAS, 23 – MADRID 3.


Recibido I.G.M.E. el ..... Enviado el .....

El Supervisor El Consultor

NUMERO DE LA HOJA 3841

CUADRICULA

44	41	14	11
43	42	13	12
34	31	24	21
33	32	23	22

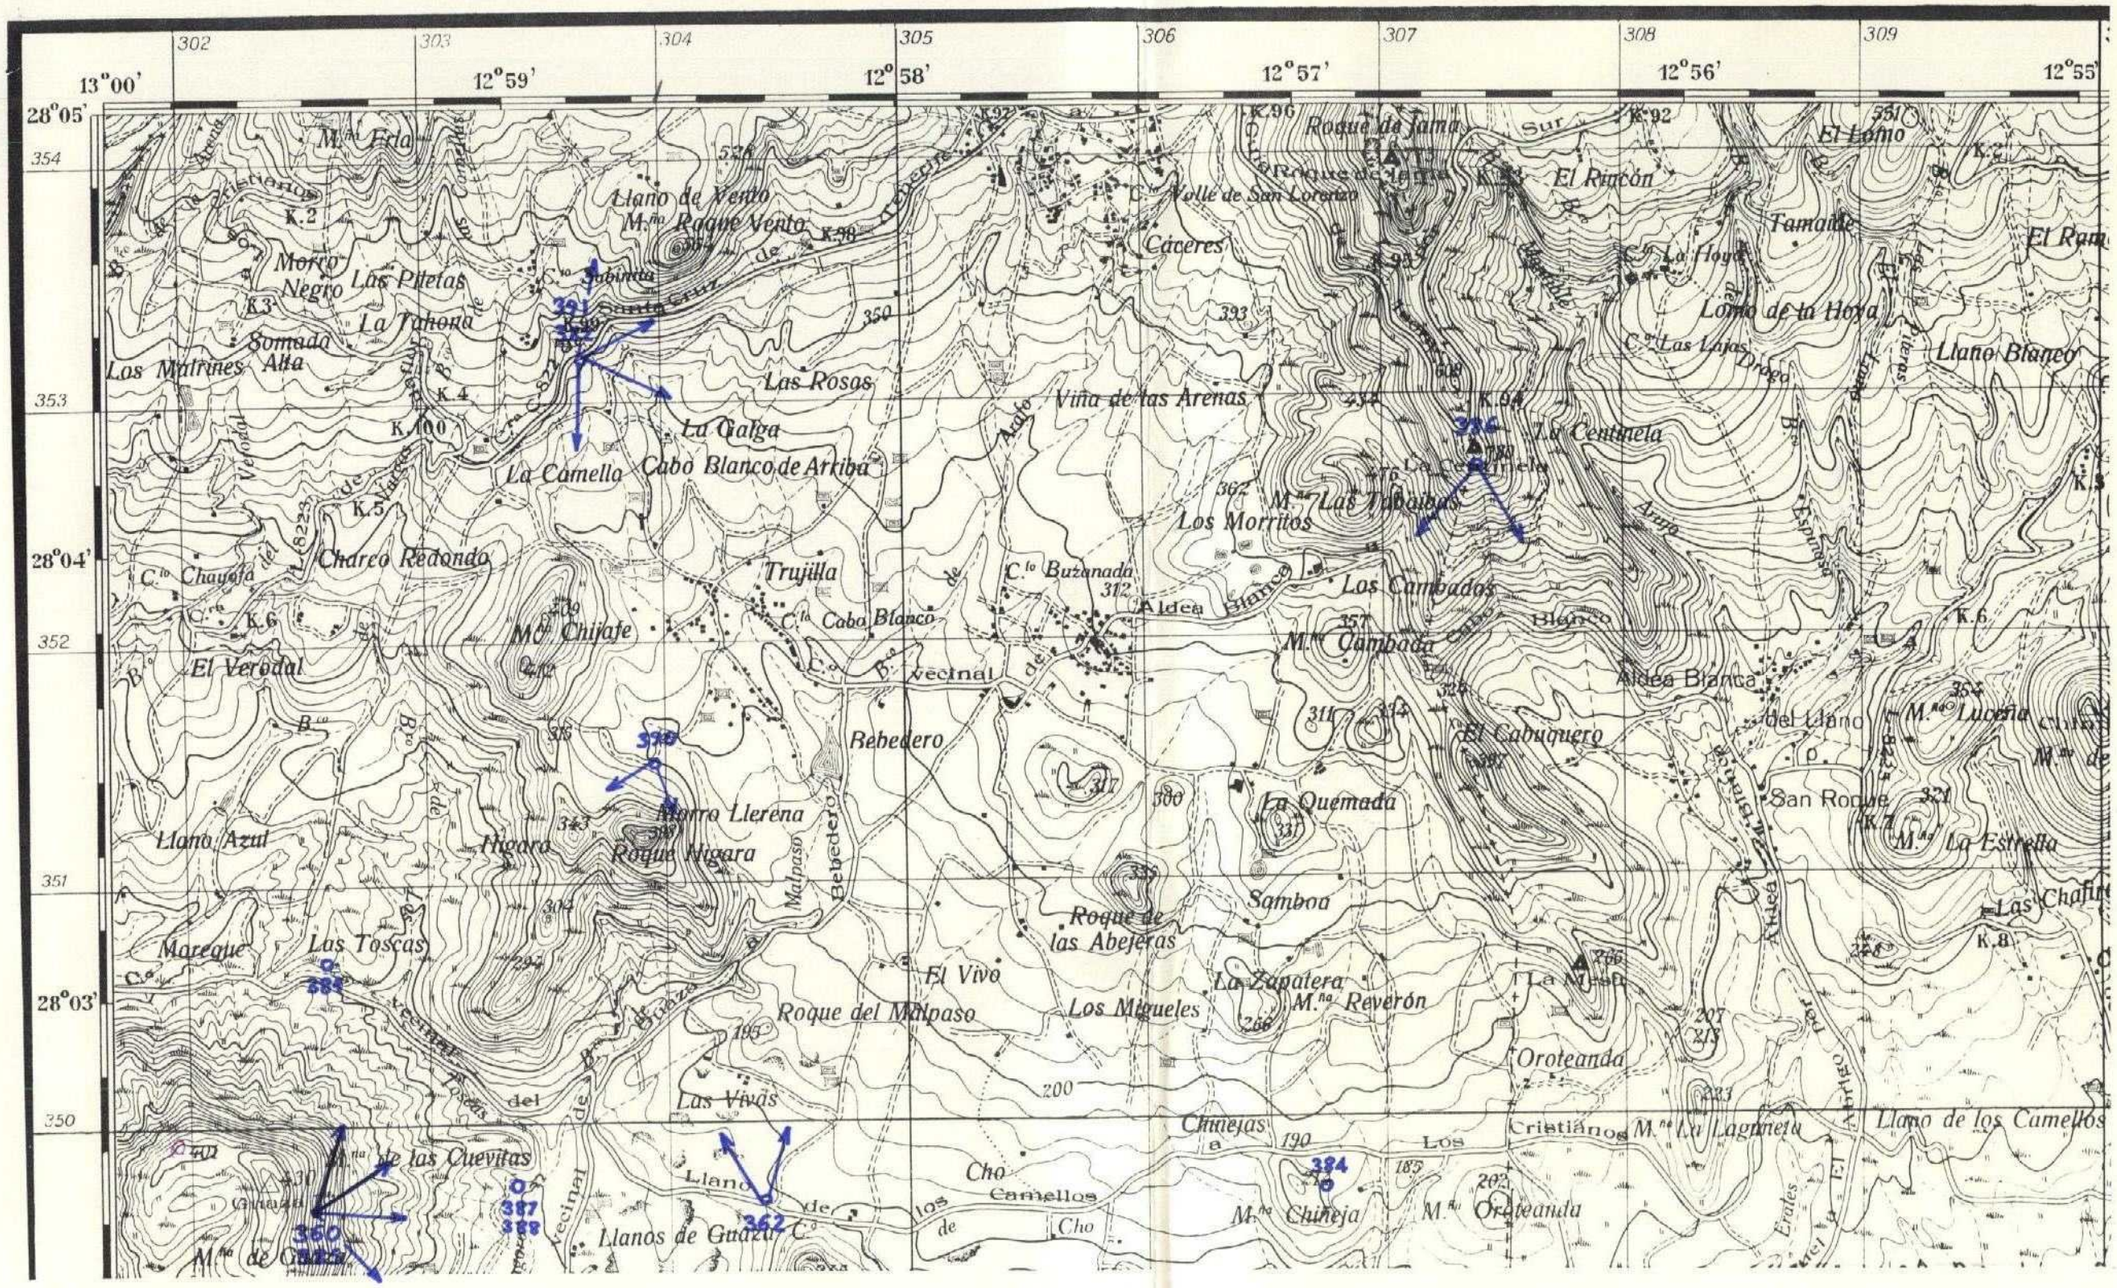

471

MINISTERIO DE INDUSTRIA
DIRECCION GENERAL DE MINAS
INSTITUTO GEOLOGICO Y MINERO DE ESPAÑA

PLAN NACIONAL DE LA MINERIA. MAPA GEOLOGICO NACIONAL A ESCALA 1:50.000
MAGNA

FICHA DE CONTROL DEL TRABAJO DE CAMPO MCC1

DATOS A RELLENAR POR EL IGME			
Nº de la hoja 1:50.000	CUADRICU	NUMERO	Nº del documento
3841			

DATOS A RELLE POR EL CONSU			
CONSULT	ESPECIAL QUE REAL	LA ESTACI	
A	D	H	P

DATOS A RELLENAR POR EL IGME			
Recibido	Ref. Control	Perforado	Verificado
	471		

DATOS A RELLENAR POR EL CONSULTOR

NUMERO DE LA ESTACION	Fotografia	MUESTRAS: Petro l. y M.	Macrop.	Micropal.	Sedimen.	Rayos X	Espectro masas	C 14	Analisis quimico	Termico diferen.	Microso	Otros analisis
3691												

NUMERO DE LA ESTACION	Fotografia	MUESTRAS: Petro l. y M.	Macrop.	Micropal.	Sedimen.	Rayos X	Espectro masas	C 14	Analisis quimico	Termico diferen.	Microso	Otros analisis

DATOS A RELLENAR POR EL CONSULTOR

NUMERO DE LA ESTACION	Fotografia	MUESTRAS: Petro l. y M.	Macrop.	Micropal.	Sedimen.	Rayos X	Espectro masas	C 14	Analisis quimico	Termico diferen.	Microso	Otros analisis

NUMERO DE LA ESTACION	Fotografia	MUESTRAS: Petro l. y M.	Macrop.	Micropal.	Sedimen.	Rayos X	Espectra masas	C 14	Analisis quimico	Termico diferen.	Microso	Otros analisis

EL CONSULTOR – DEBERA MARCAR SOBRE EL MAPA: LAS ESTACIONES CON SU NUMERO DE REFERENCIA (EN AZUL) Y LOS CORTES REALIZADOS SOBRE EL TERRENO (EN ROJO).
PARA UN CONTROL CORRECTO DE LA MARCHA DEL TRABAJO DE CAMPO EL CONSULTOR DEBERA ENVIAR ENTRE LOS DIAS 1 al 7 y 15 al 22 DE CADA MES ESTAS HOJAS AL INSTITUTO GEOLOGICO Y MINERO DE ESPAÑA, DIVISION DE GEOLOGIA. C/ RIOS ROSAS, 23 – MADRID - 3.


Recibido I.G.M.E. el ..... Enviado el .....

El Supervisor El Consultor

NUMERO DE LA HOJA 3841

CUADRICULA

44	41	14	11
43	42	13	12
34	31	24	21
33	32	23	22

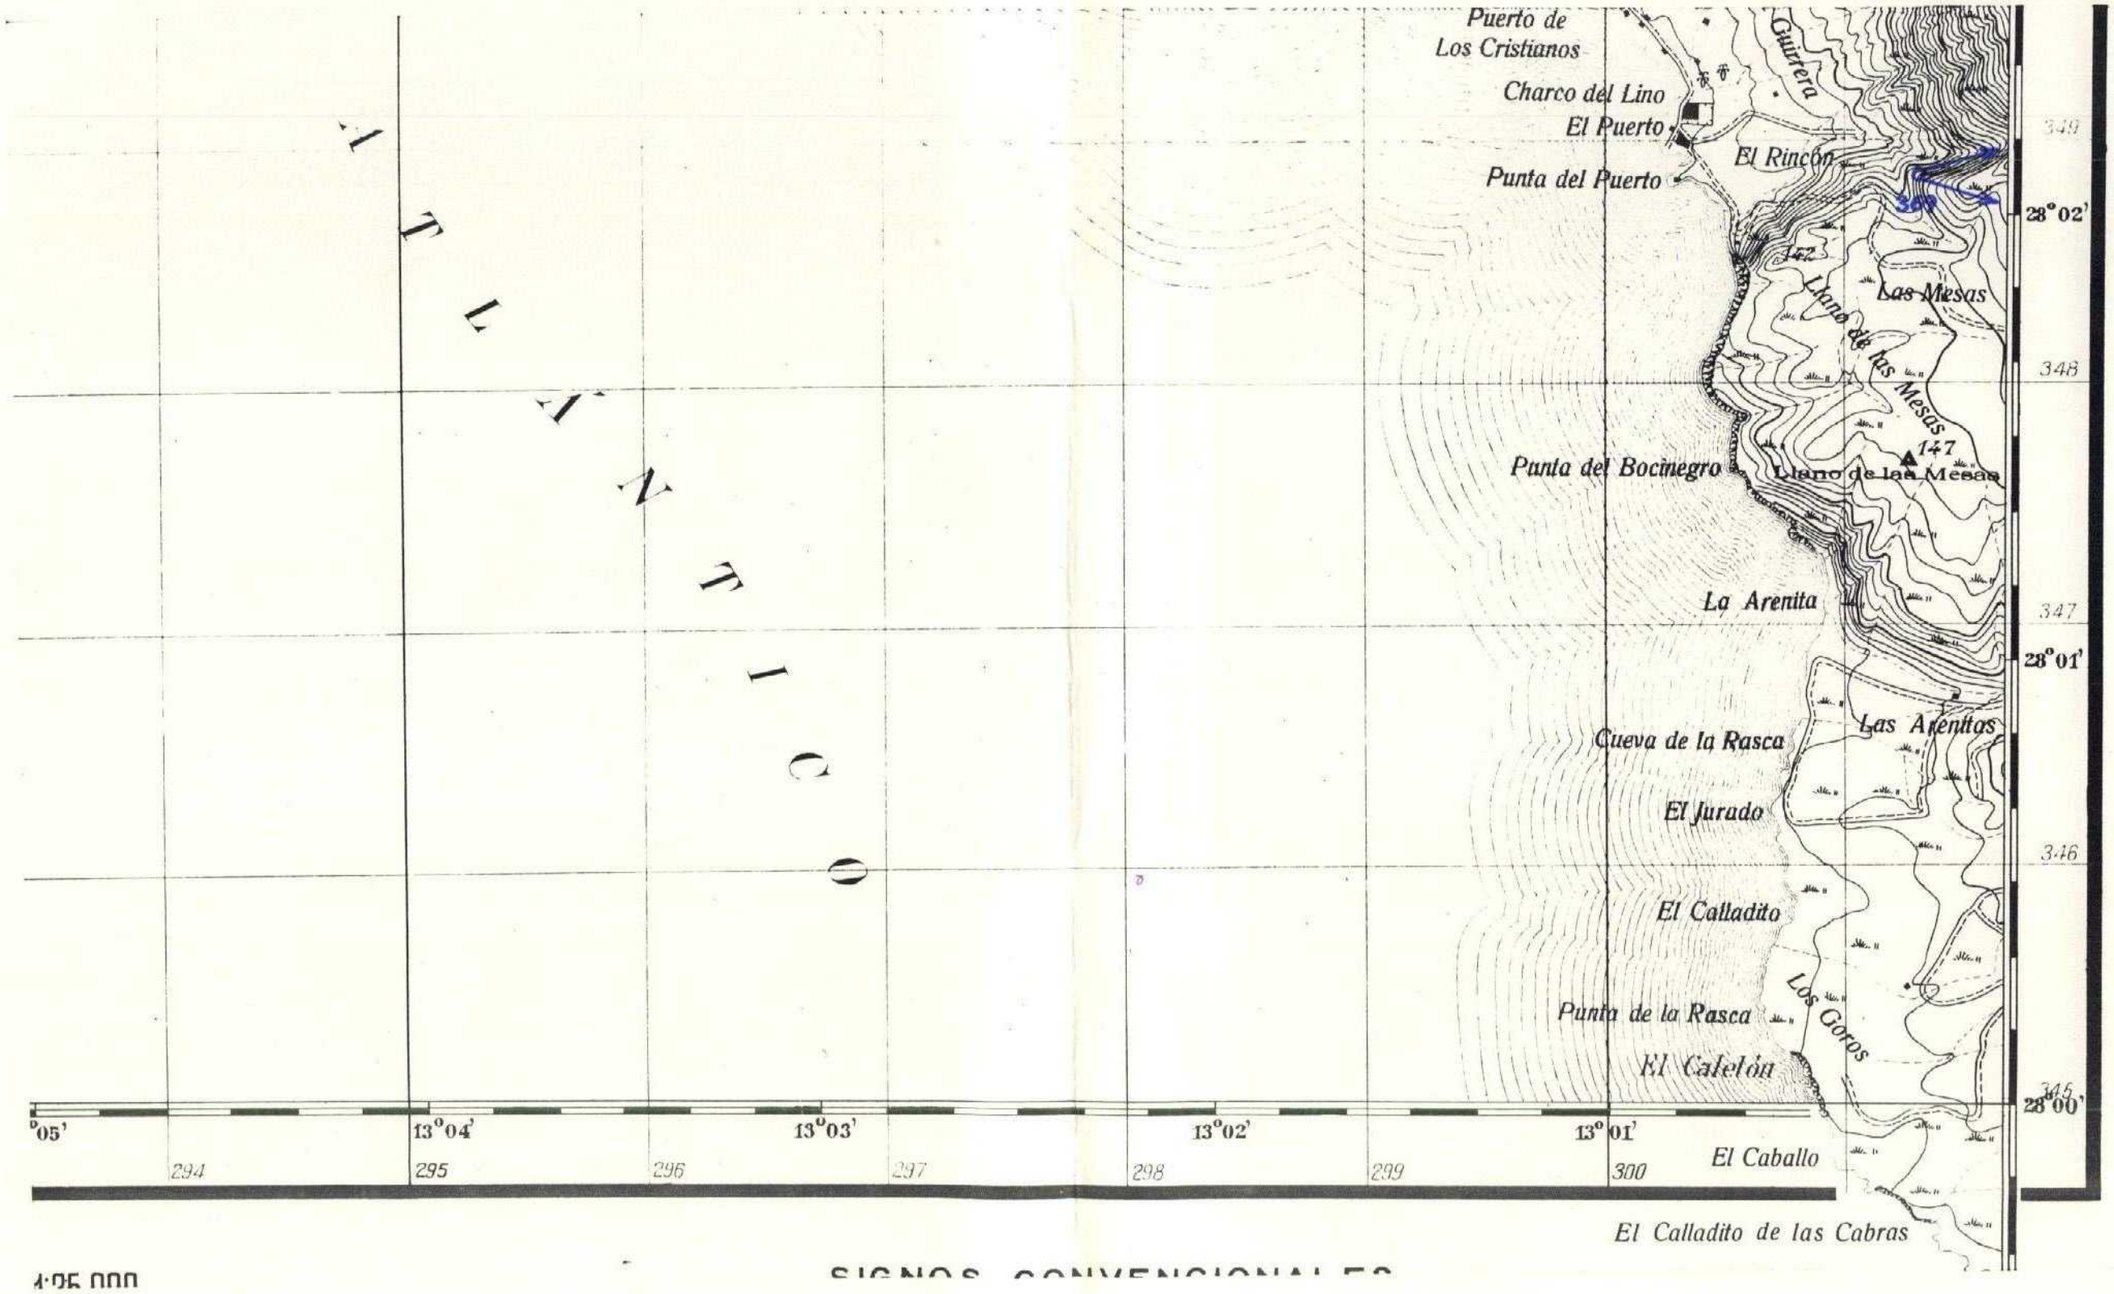

1:25.000

SIGNOS CONVENCIONALES