



MINISTERIO DE INDUSTRIA
DIRECCION GENERAL DE MINAS
INSTITUTO GEOLOGICO Y MINERO DE ESPAÑA

PLAN NACIONAL DE LA MINERIA. MAPA GEOLOGICO NACIONAL A ESCALA 1:50.000
MAGNA

FICHA DE CONTROL DEL TRABAJO DE CAMPO MCC1

119

DATOS A RELLENAR POR EL IGME

CONTROL	FECHA	OBSERVACIONES
LIBRETA DE CAMPO		
MUESTRAS. LABORATORIO		
CARTOGRAFIA		
ESTACIONES VISITADAS		
OBSERVACIONES:		

EL SUPERVISOR DEL PROYECTO

DATOS A RELLENAR POR EL IGME										DATOS A RELLENAR POR EL IGME										DATOS A RELLENAR POR EL IGME																
Nº de la hoja 1:50.000					Nº del documento					CONSULTA	ESPECIAL	QUE REALICE LA ESTAC.	Recibido					Ref. Control					Perforado					Verificado								
1	2	3	4	5	6	7	8	9	10	11	12	13	14	15	16	17	18	19	20	21	22	23	24	25	26	27	28	29	30							
0	7	0	4	2	G	1	4	2	I	B	J	F	4	0	0	7	3															P.L. 22				

EQUIPO DE RECEPCION
DEL IOME

Jan. T



MINISTERIO DE INDUSTRIA
DIRECCION GENERAL DE MINAS
INSTITUTO GEOLOGICO Y MINERO DE ESPAÑA

PLAN NACIONAL DE LA MINERIA. MAPA GEOLOGICO NACIONAL A ESCALA 1:50.000

MAGNA

FICHA DE CONTROL DEL TRABAJO DE CAMPO MCC1.

76

DATOS A RELLENAR POR EL IGME

CONTROL	FECHA	OBSERVACIONES
LIBRETA DE CAMPO		
MUESTRAS. LABORATORIO		
CARTOGRAFIA		
ESTACIONES VISITADAS		
OBSERVACIONES:		

EL SUPERVISOR DEL PROYECTO



MINISTERIO DE INDUSTRIA
DIRECCION GENERAL DE MINAS
INSTITUTO GEOLOGICO Y MINERO DE ESPAÑA

PLAN NACIONAL DE LA MINERIA. MAPA GEOLOGICO NACIONAL A ESCALA 1:50.000
MAGNA

FICHA DE CONTROL DEL TRABAJO DE CAMPO MCC1

DATOS A RELLENAR POR EL IGME

CONTROL	FECHA	OBSERVACIONES
LIBRETA DE CAMPO		
MUESTRAS. LABORATORIO		
CARTOGRAFIA		
ESTACIONES VISITADAS		
OBSERVACIONES:		

EL SUPERVISOR DEL PROYECTO





MINISTERIO DE INDUSTRIA
DIRECCION GENERAL DE MINAS
INSTITUTO GEOLOGICO Y MINERO DE ESPAÑA

PLAN NACIONAL DE LA MINERIA. MAPA GEOLOGICO NACIONAL A ESCALA 1:50.000
MAGNA

FICHA DE CONTROL DEL TRABAJO DE CAMPO MCC1

75

DATOS A RELLENAR POR EL IGME

CONTROL	FECHA	OBSERVACIONES
LIBRETA DE CAMPO		
MUESTRAS. LABORATORIO		
CARTOGRAFIA		
ESTACIONES VISITADAS		
OBSERVACIONES:		

EL SUPERVISOR DEL PROYECTO





MINISTERIO DE INDUSTRIA
DIRECCION GENERAL DE MINAS
INSTITUTO GEOLOGICO Y MINERO DE ESPAÑA

PLAN NACIONAL DE LA MINERIA. MAPA GEOLOGICO NACIONAL A ESCALA 1:50.000
MAGNA


FICHA DE CONTROL DEL TRABAJO DE CAMPO MCC1

74

DATOS A RELLENAR POR EL IGME

CONTROL	FECHA	OBSERVACIONES
LIBRETA DE CAMPO		
MUESTRAS. LABORATORIO		
CARTOGRAFIA		
ESTACIONES VISITADAS		
OBSERVACIONES:		

EL SUPERVISOR DEL PROYECTO

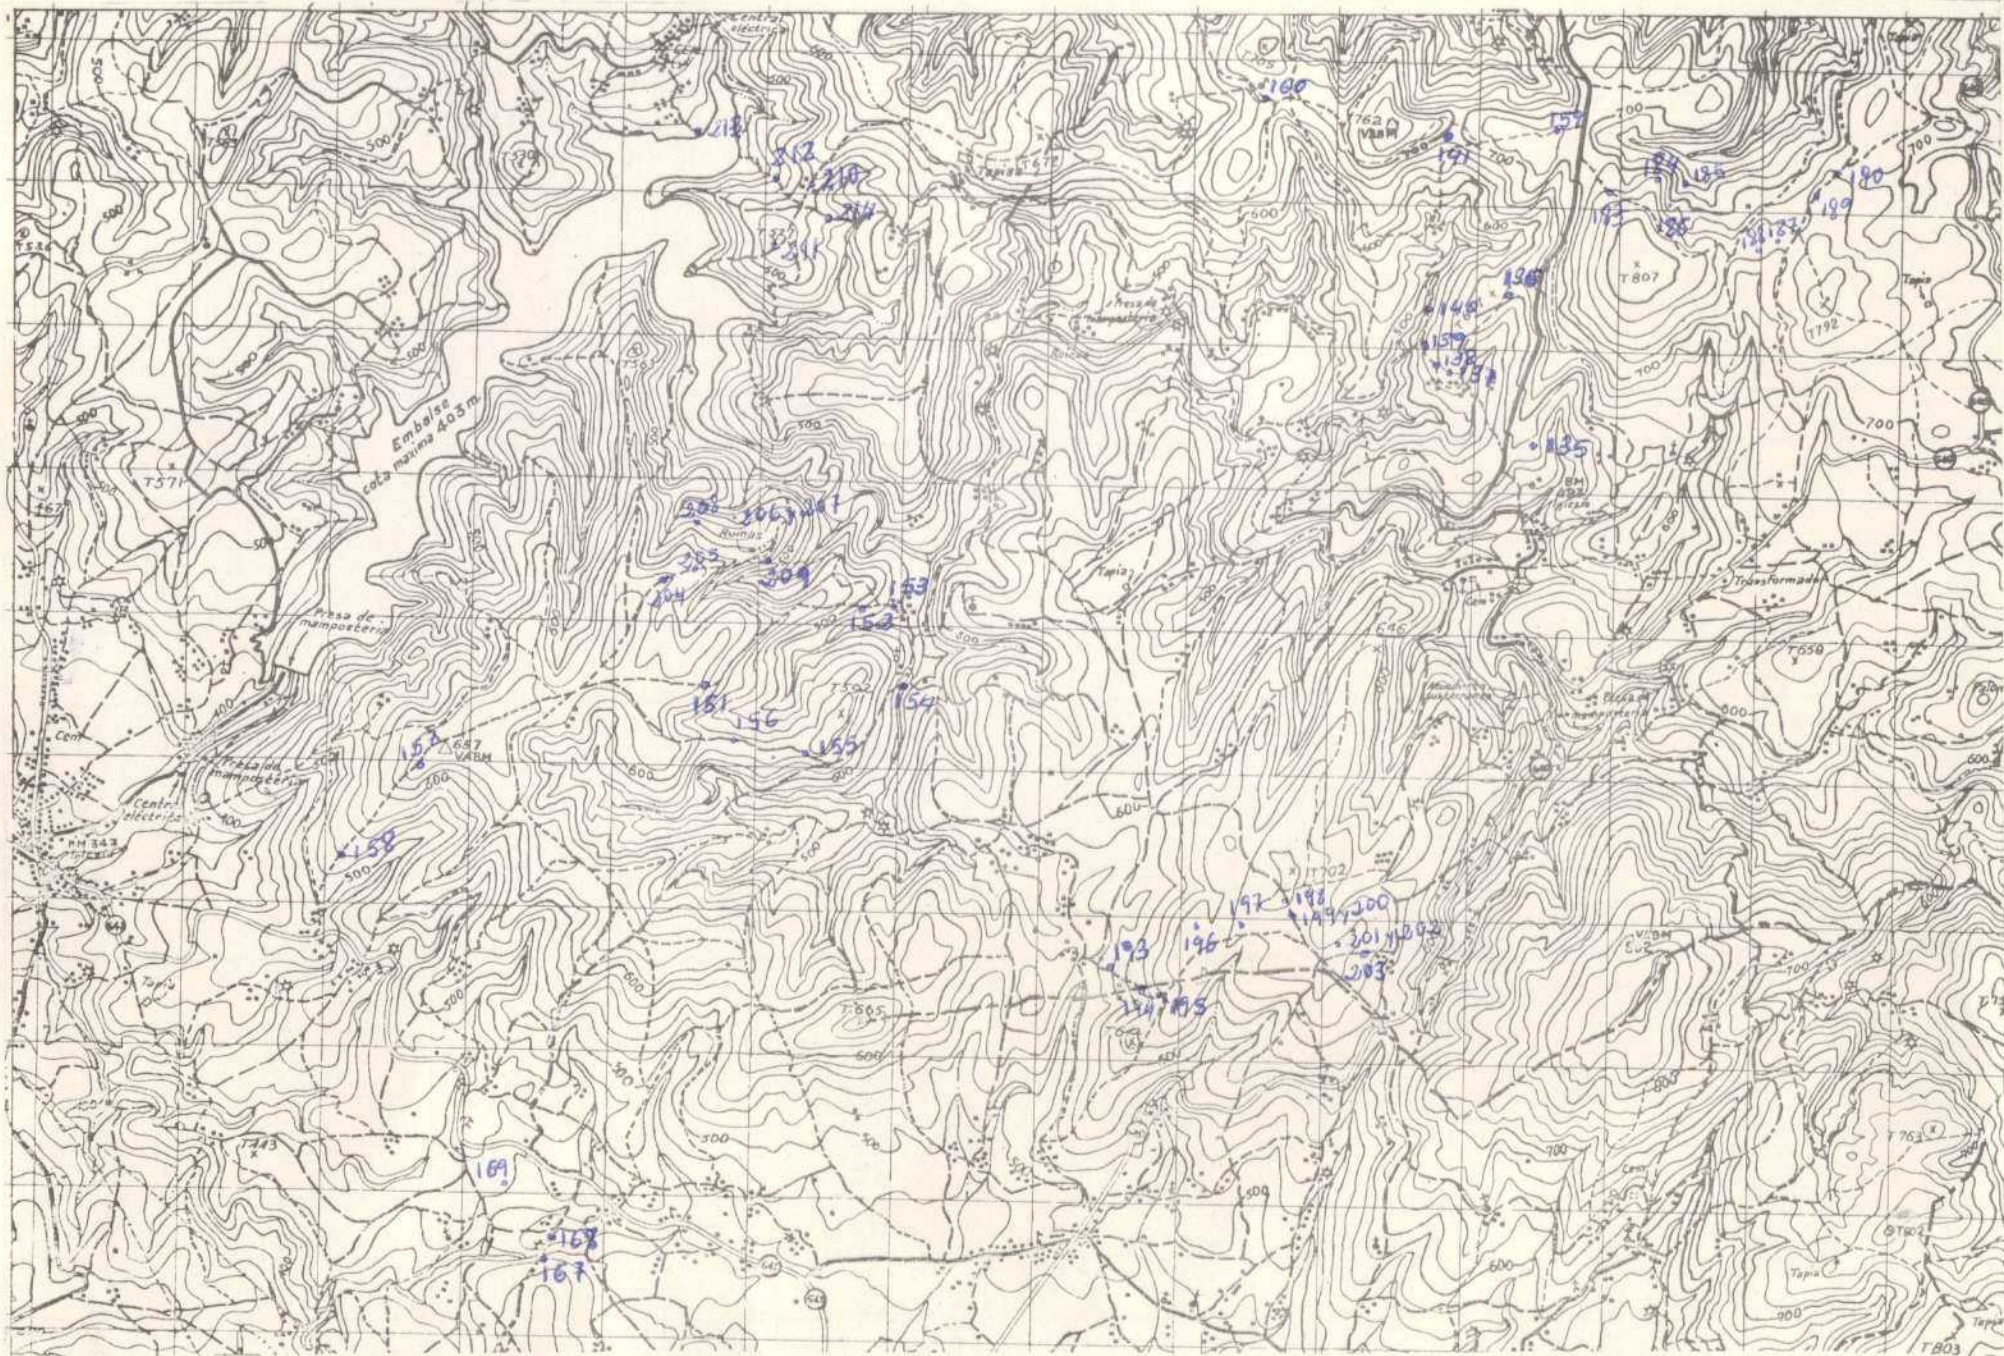

EQUIPO DE RECEPCION
DEL IGME

EL CONSULTOR

J. 27.1



MINISTERIO DE INDUSTRIA
DIRECCION GENERAL DE MINAS
INSTITUTO GEOLOGICO Y MINERO DE ESPAÑA


PLAN NACIONAL DE LA MINERIA. MAPA GEOLOGICO NACIONAL A ESCALA 1:50.000
MAGNA

FICHA DE CONTROL DEL TRABAJO DE CAMPO MCC1

DATOS A RELLENAR POR EL IGME

CONTROL	FECHA	OBSERVACIONES
LIBRETA DE CAMPO		
MUESTRAS. LABORATORIO		
CARTOGRAFIA		
ESTACIONES VISITADAS		
OBSERVACIONES:		

EL SUPERVISOR DEL PROYECTO

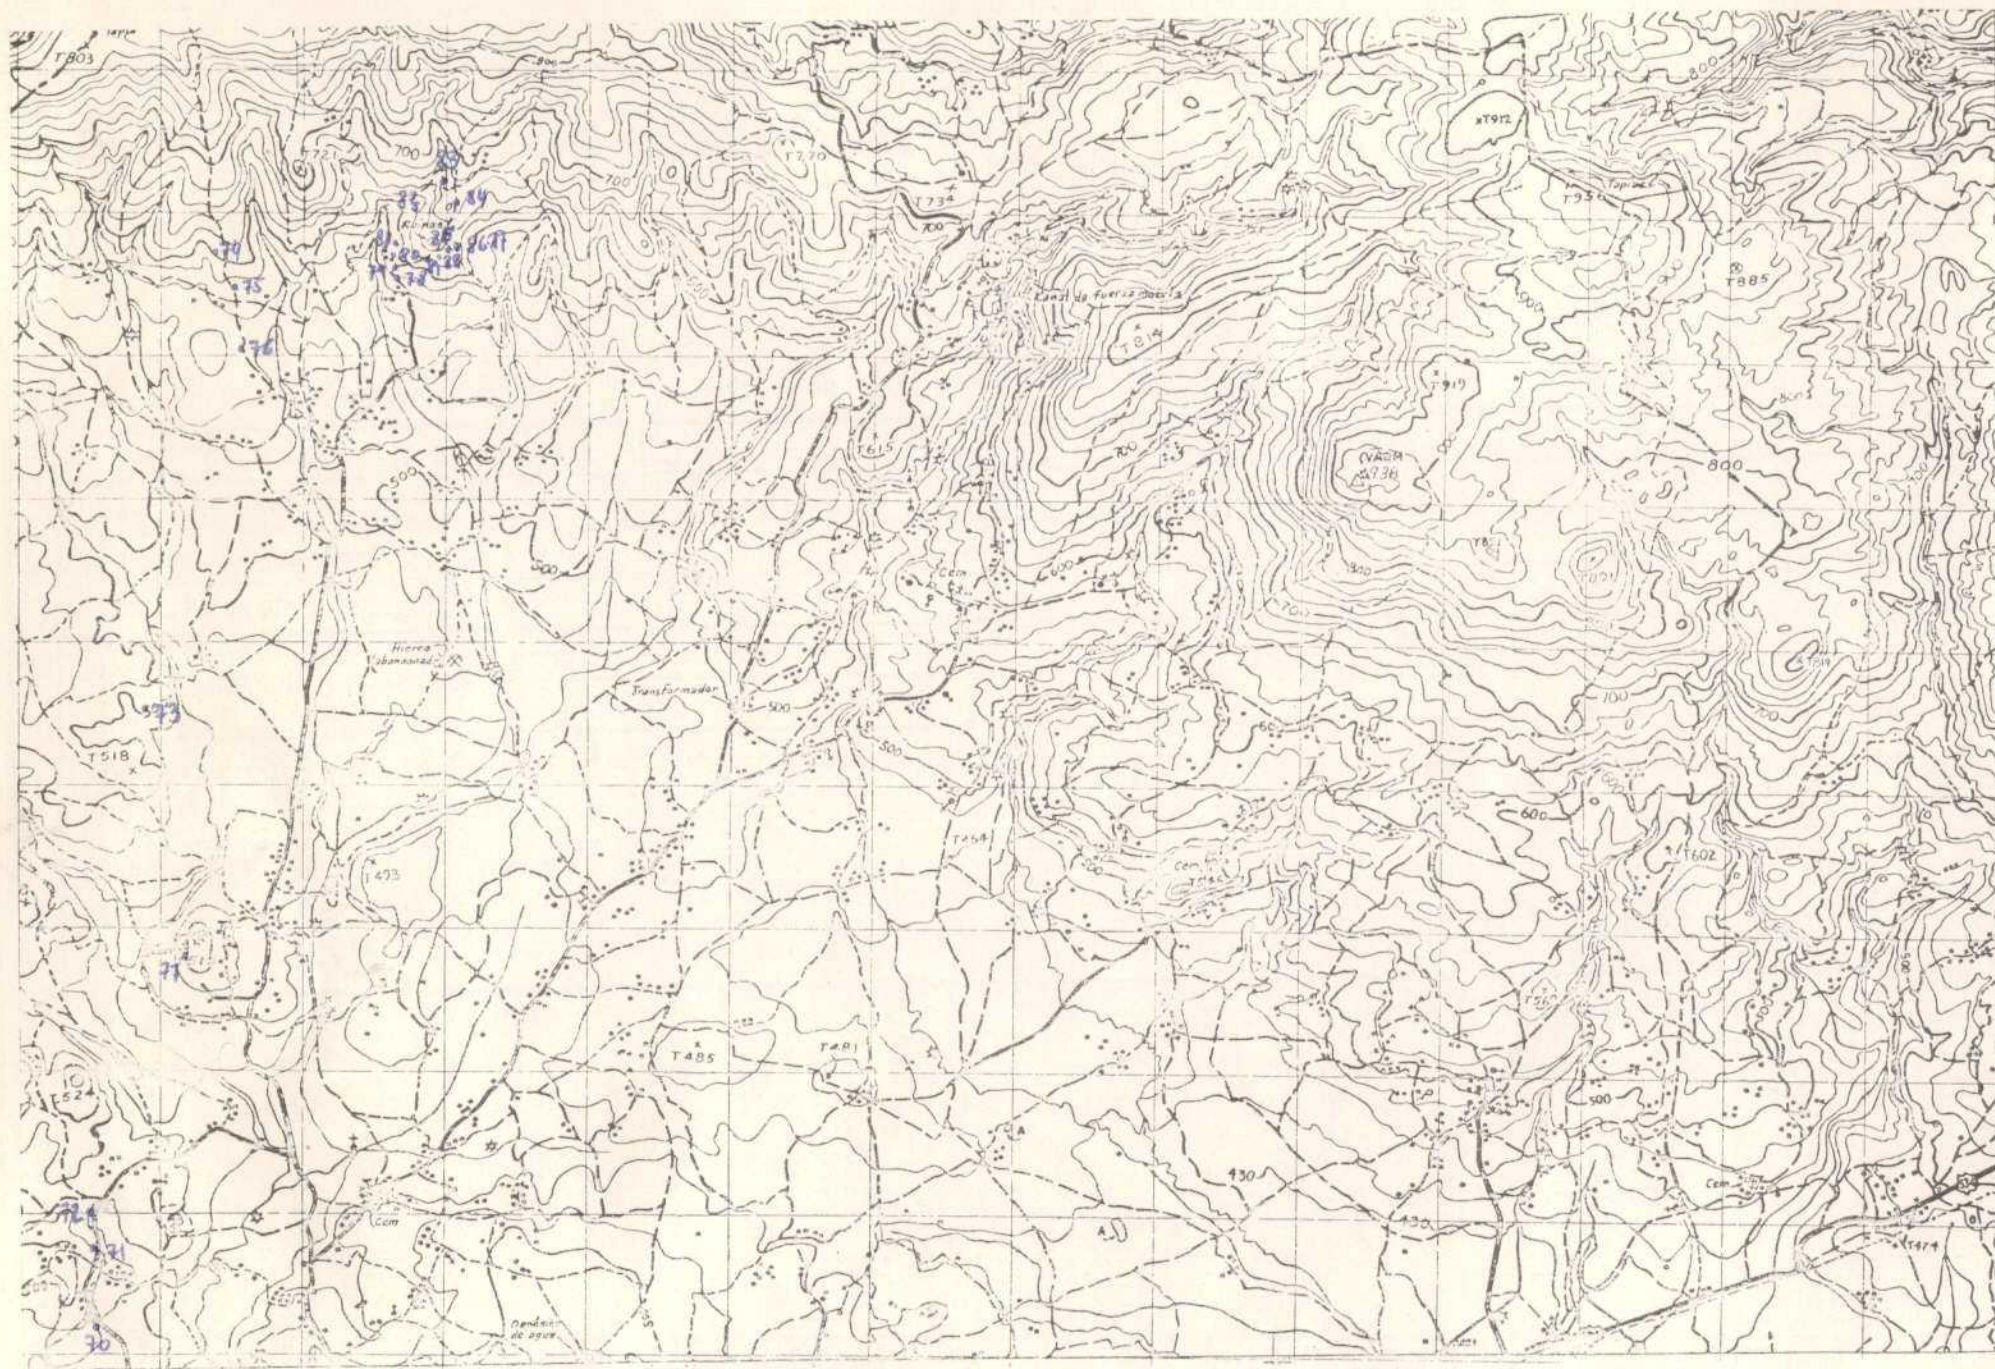



MINISTERIO DE INDUSTRIA
DIRECCION GENERAL DE MINAS
INSTITUTO GEOLOGICO Y MINERO DE ESPAÑA


PLAN NACIONAL DE LA MINERIA. MAPA GEOLOGICO NACIONAL A ESCALA 1:50.000
MAGNA

FICHA DE CONTROL DEL TRABAJO DE CAMPO MCC1

DATOS A RELLENAR POR EL IGME

CONTROL	FECHA	OBSERVACIONES
LIBRETA DE CAMPO		
MUESTRAS. LABORATORIO		
CARTOGRAFIA		
ESTACIONES VISITADAS		
OBSERVACIONES:		

EL SUPERVISOR DEL PROYECTO

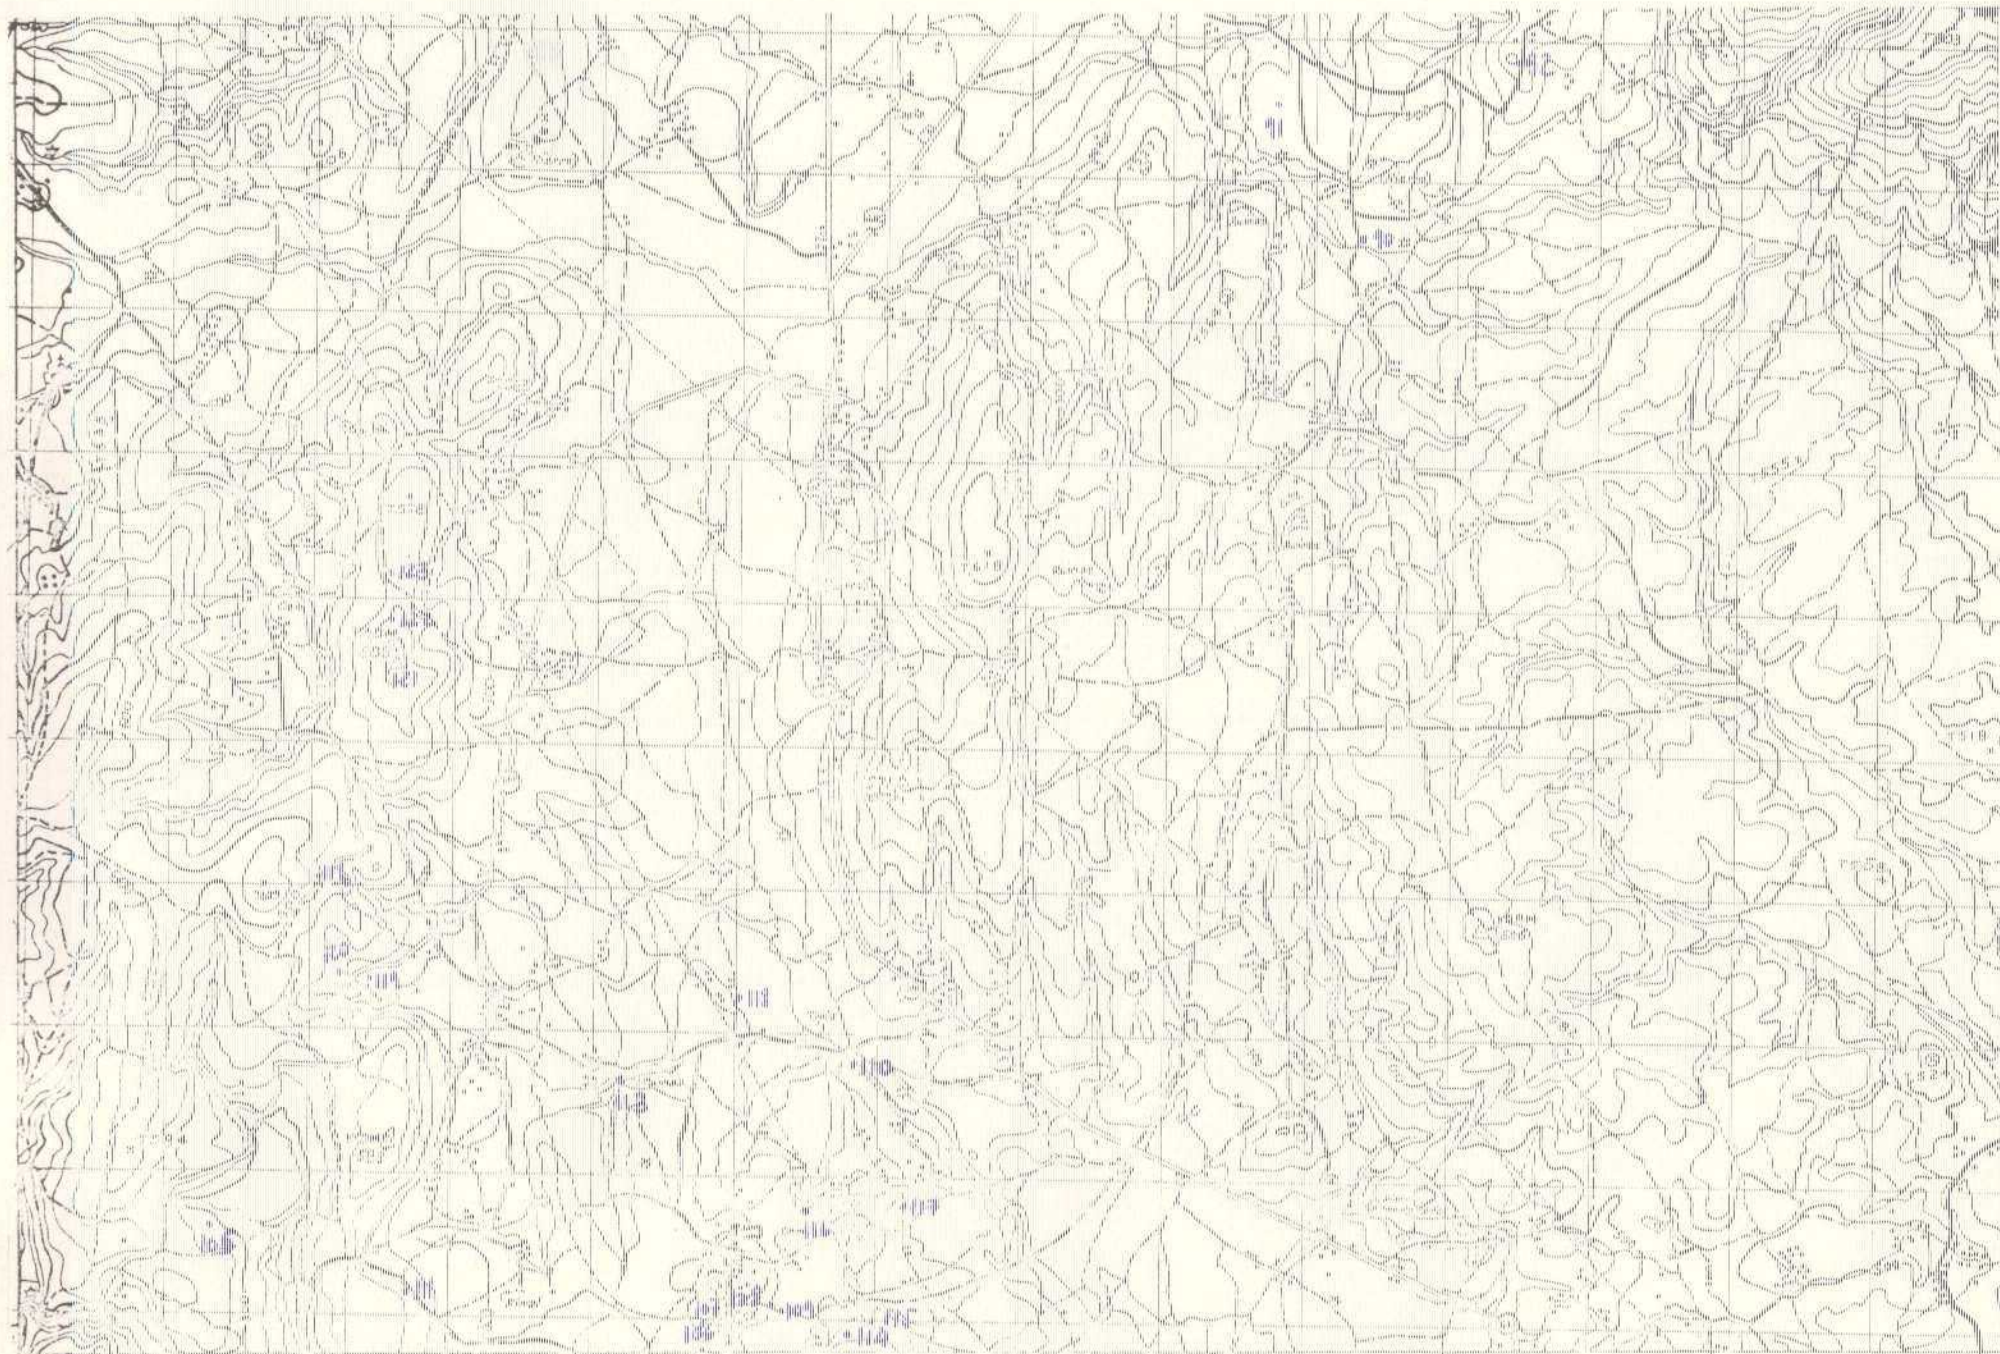



MINISTERIO DE INDUSTRIA
DIRECCION GENERAL DE MINAS
INSTITUTO GEOLOGICO Y MINERO DE ESPAÑA


PLAN NACIONAL DE LA MINERIA. MAPA GEOLOGICO NACIONAL A ESCALA 1:50.000
MAGNA

FICHA DE CONTROL DEL TRABAJO DE CAMPO MCC1

DATOS A RELLENAR POR EL IGME

CONTROL	FECHA	OBSERVACIONES
LIBRETA DE CAMPO		
MUESTRAS. LABORATORIO		
CARTOGRAFIA		
ESTACIONES VISITADAS		
OBSERVACIONES:		

EL SUPERVISOR DEL PROYECTO

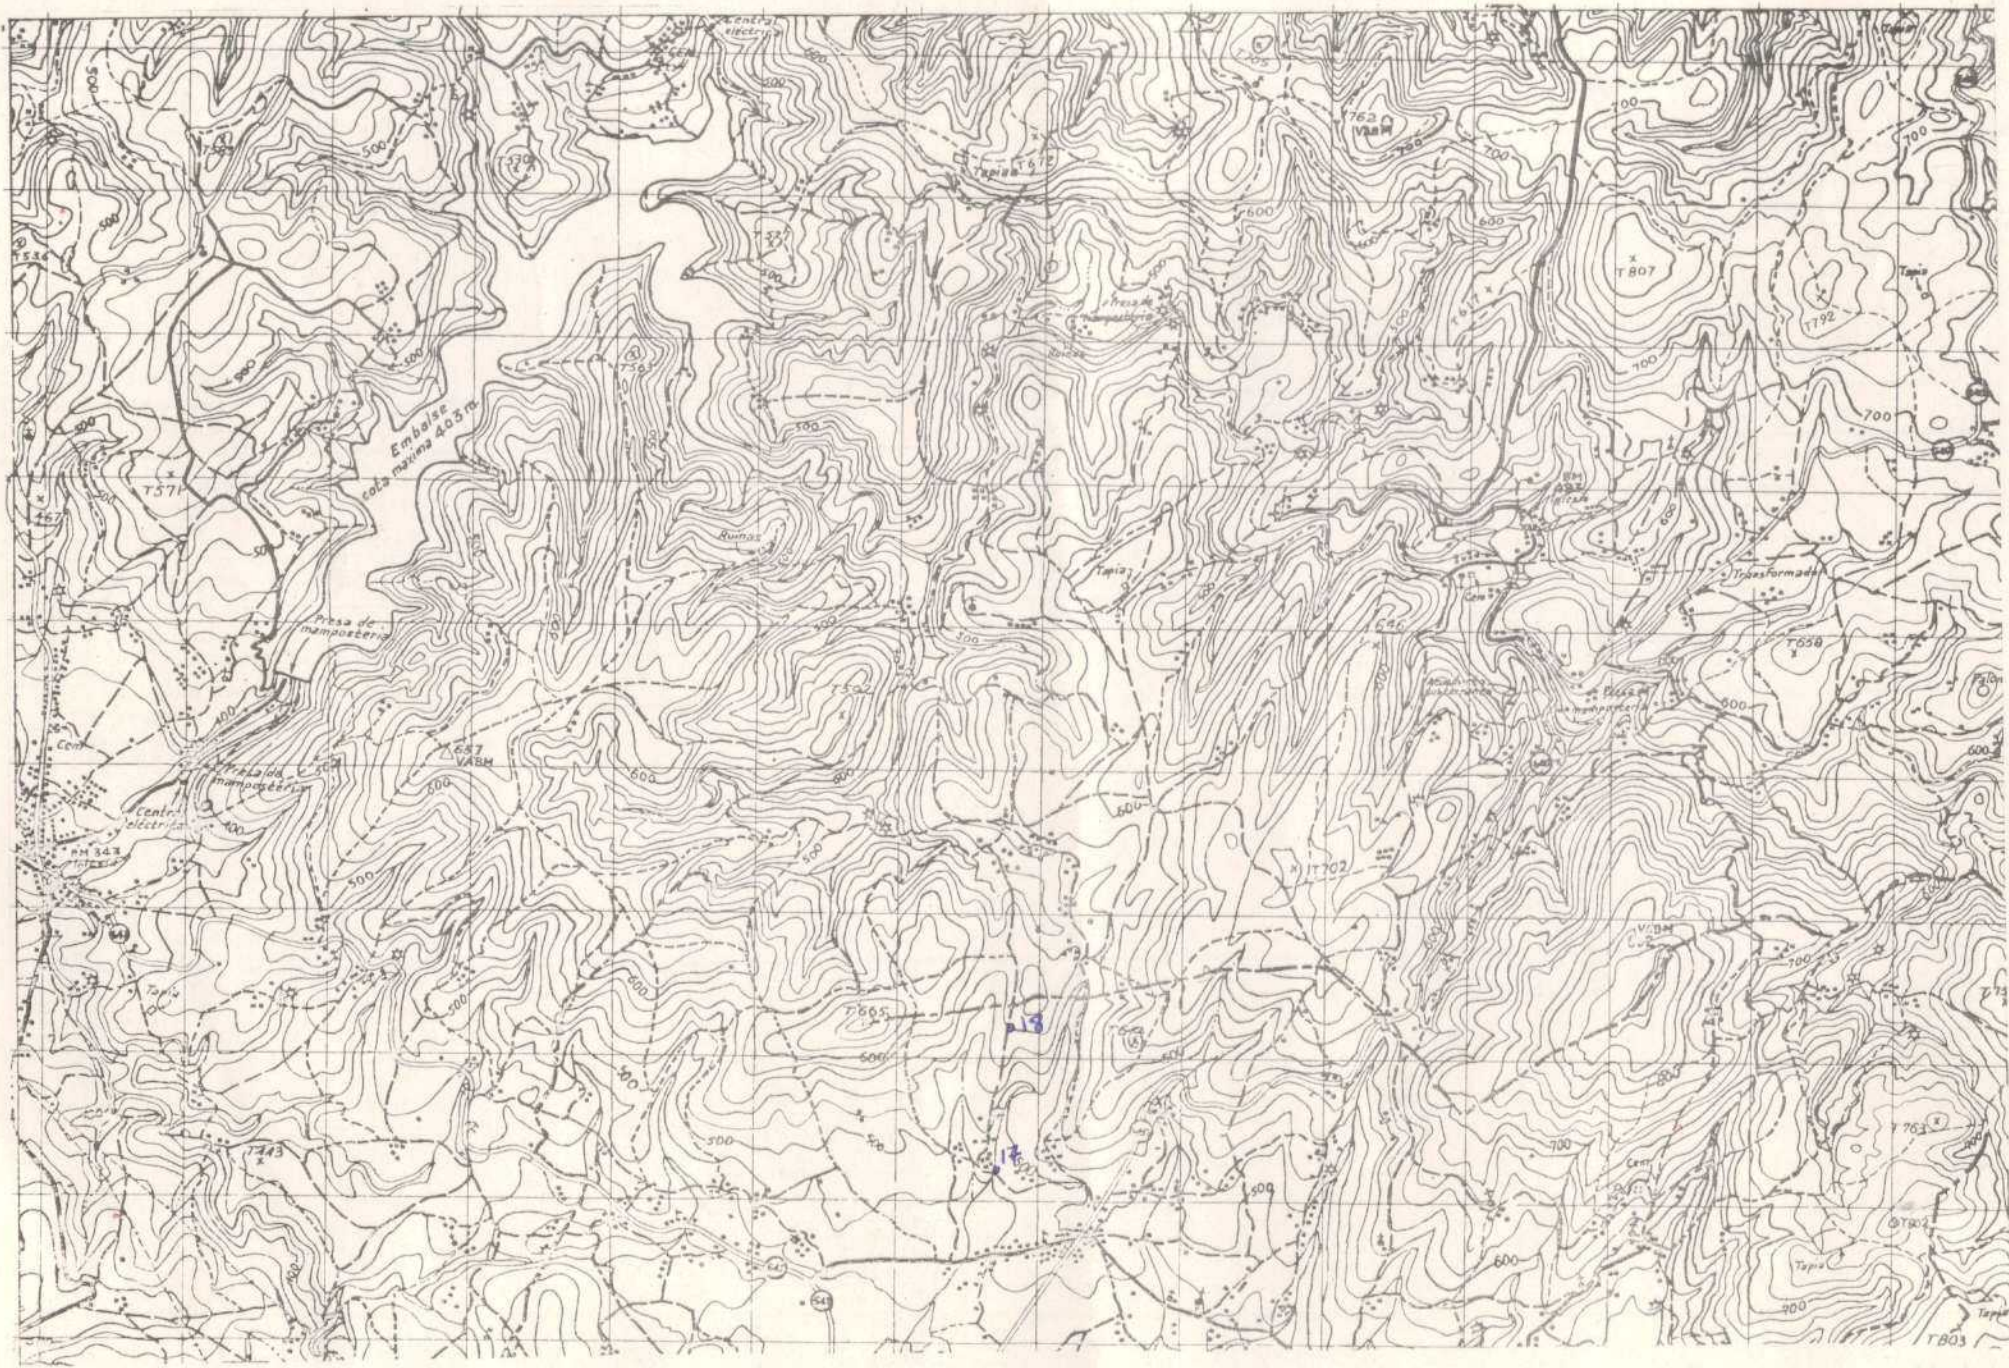

DATOS A RELLENAR POR EL IGME								
Nº de la hoja 1.50.000				Nº del documento				
1	2	3	4	5	6	7	8	9
0	7	0	4	4	6	2	4	1

DATOS A RELLENAR POR EL CONSULTOR			
CONSULT	ESPECIAL	QUE REAL	LA ESTAC
10	11	12	13
1	8	J	F

DATOS A RELLENAR POR EL IGME															
Recibido				Ref. Control		Perforado		Verificado							
71	72	73	74	75	76	77	78	79	80						
2	1	0	3	7	3										

DATOS A RELLENAR POR EL CONSULTOR	
CON NUMEROS																CON UNOS EN CASO AFIRMATIVO	
NUMERO DE LA ESTACION		Fecha			MEDICION																MUESTRAS																PUNTOS DE INTERES SINGULAR																TIPO DE TERR.															
14	15	16	17	18	19	20	21	22	23	24	25	26	27	28	29	30	31	32	33	34	35	36	37	38	39	40	41	42	43	44	45	46	47	48	49	50	51	52																														
17010373																1																																1																				
18010373																1																																1																				

EL CONSULTOR DEBERA MARCAR SOBRE EL MAPA LAS ESTACIONES CON SU NUMERO DE REFERENCIA (EN AZUL) Y LOS CORTES REALIZADOS SOBRE EL TERRENO (EN ROJO).
 PARA UN CONTROL CORRECTO DE LA MARCHA DEL TRABAJO DE CAMPO EL CONSULTOR DEBERA ENVIAR ENTRE LOS DIAS 1 y 7 y 15 y 22 DE CADA MES ESTAS HOJAS AL INSTITUTO GEOLOGICO Y MINERO DE ESPAÑA, DIVISION DE GEOLOGIA. C/ RIOS ROSAS, 23 - MADRID - 3.

DATOS A RELLENAR POR EL CONSULTOR	
CON NUMEROS																								CON UNOS EN CASO AFIRMATIVO	
NUMERO DE LA ESTACION		Fecha			MEDICION																MUESTRAS																PUNTOS DE INTERES SINGULAR																TIPO DE TERR.															
14	15	16	17	18	19	20	21	22	23	24	25	26	27	28	29	30	31	32	33	34	35	36	37	38	39	40	41	42	43	44	45	46	47	48	49	50	51	52																														

EQUIPO DE RECEPCION DEL IGME

EL CONSULTOR

[Signature]



MINISTERIO DE INDUSTRIA
DIRECCION GENERAL DE MINAS
INSTITUTO GEOLOGICO Y MINERO DE ESPAÑA


PLAN NACIONAL DE LA MINERIA. MAPA GEOLOGICO NACIONAL A ESCALA 1:50.000
MAGNA

FICHA DE CONTROL DEL TRABAJO DE CAMPO MCC1

DATOS A RELLENAR POR EL IGME

CONTROL	FECHA	OBSERVACIONES
LIBRETA DE CAMPO		
MUESTRAS. LABORATORIO		
CARTOGRAFIA		
ESTACIONES VISITADAS		
OBSERVACIONES:		

EL SUPERVISOR DEL PROYECTO

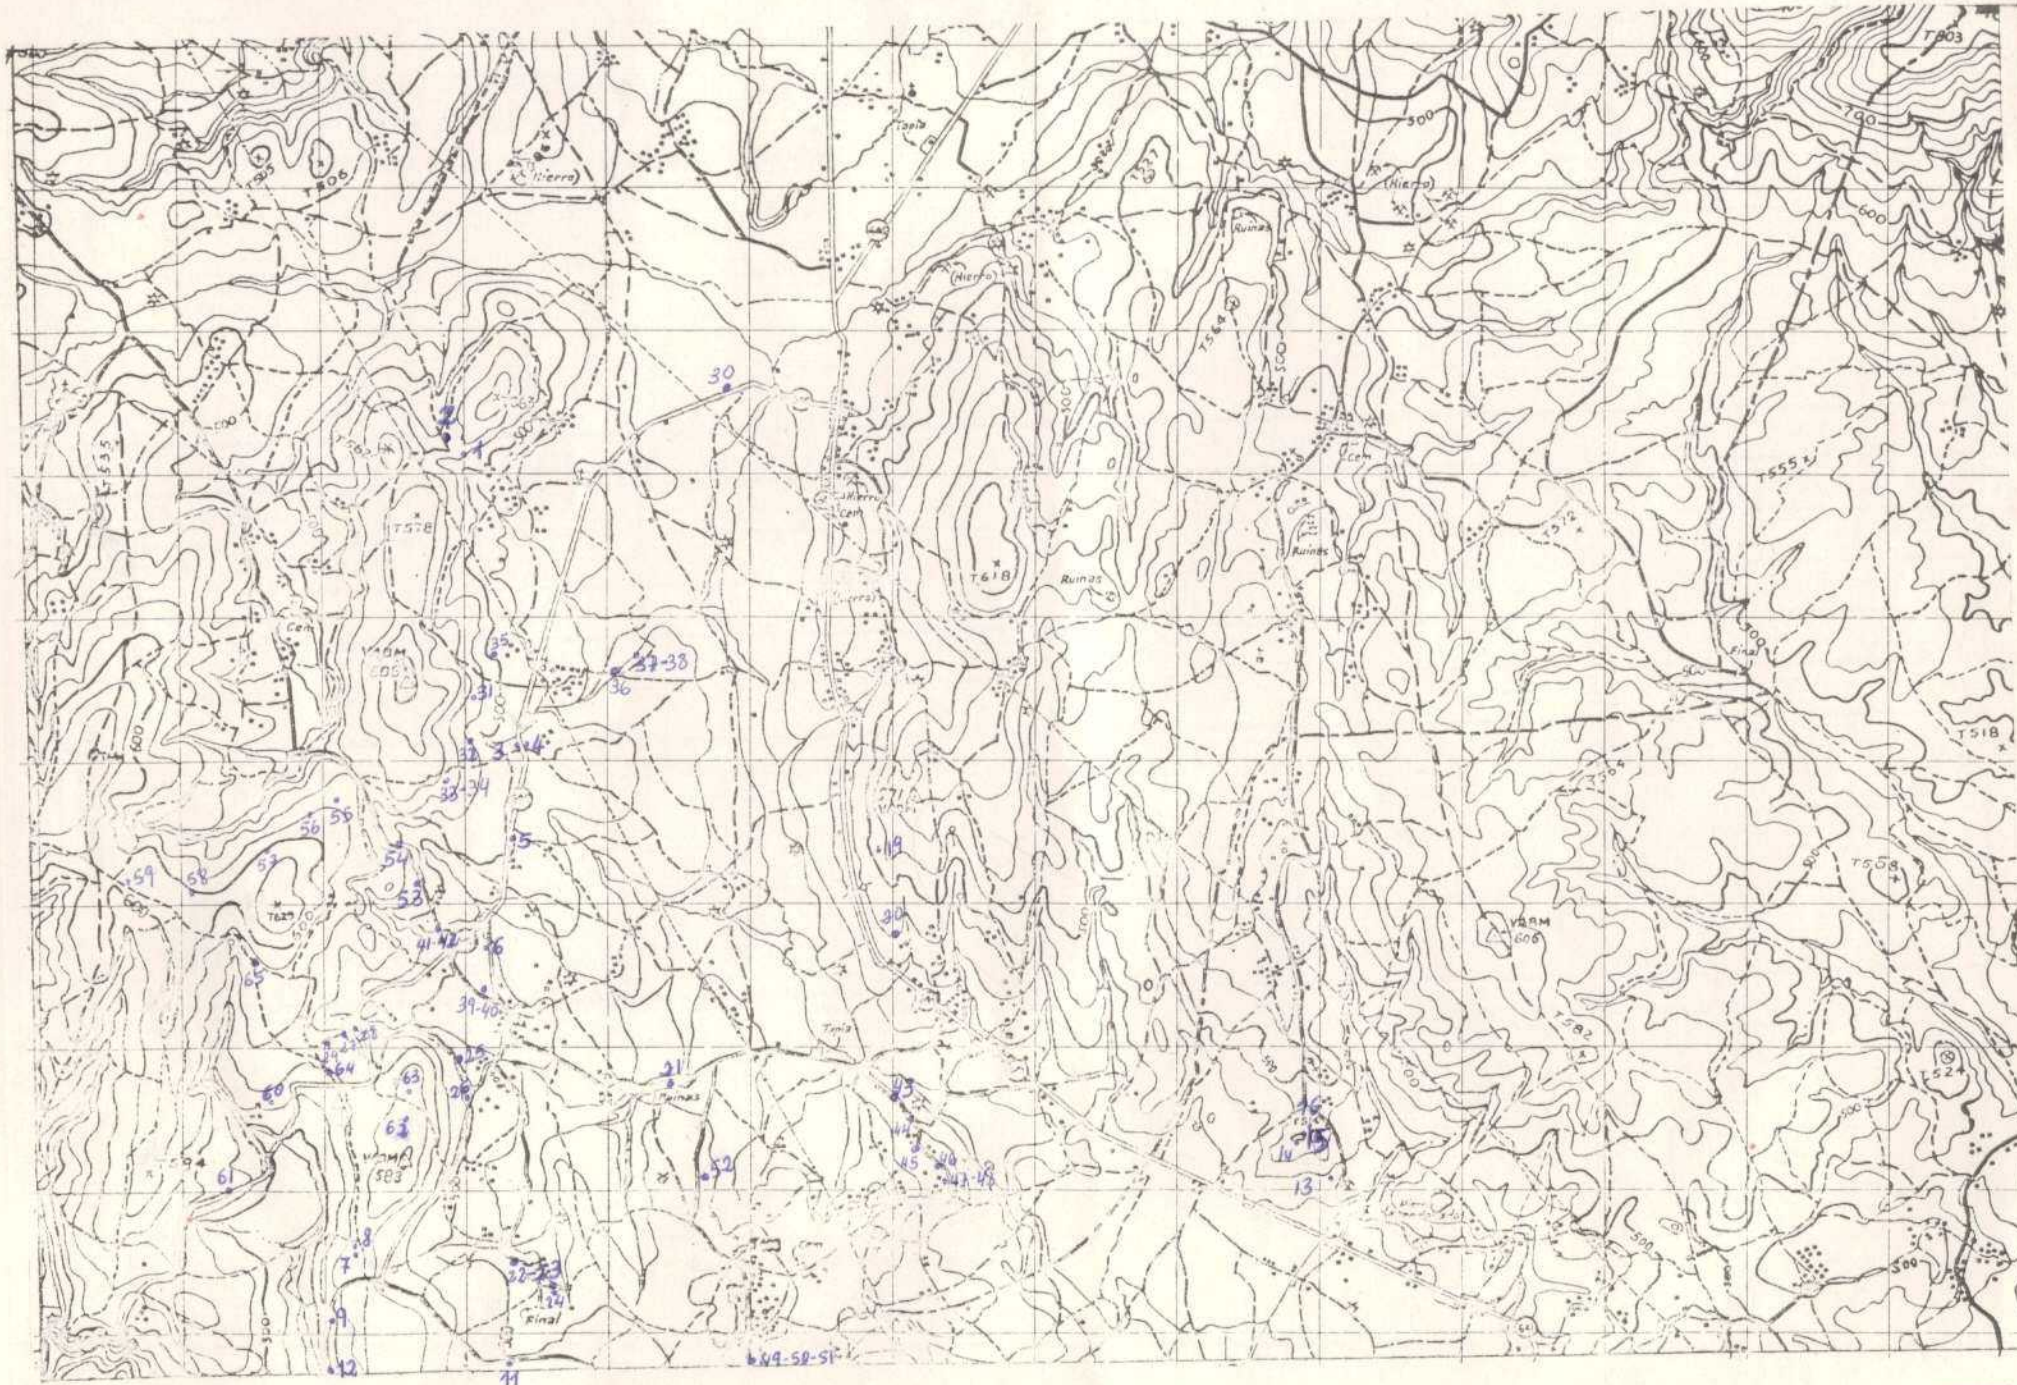



MINISTERIO DE INDUSTRIA
DIRECCION GENERAL DE MINAS
INSTITUTO GEOLOGICO Y MINERO DE ESPAÑA


PLAN GENERAL DE LA MINERIA MAPA GEOLOGICO NACIONAL A ESCALA 1:50.000
MAGNA

FICHA DE CONTROL DEL TRABAJO DE CAMPO MCC1

DATOS A RELLENAR POR EL IGME

CONTROL	FECHA	OBSERVACIONES
LIBRETA DE CAMPO	23-4-73	
MUESTRAS, LABORATORIO		
CARTOGRAFIA	23-4-73	
ESTACIONES VISITADAS		
OBSERVACIONES:		

EL SUPERVISOR DEL PROYECTO

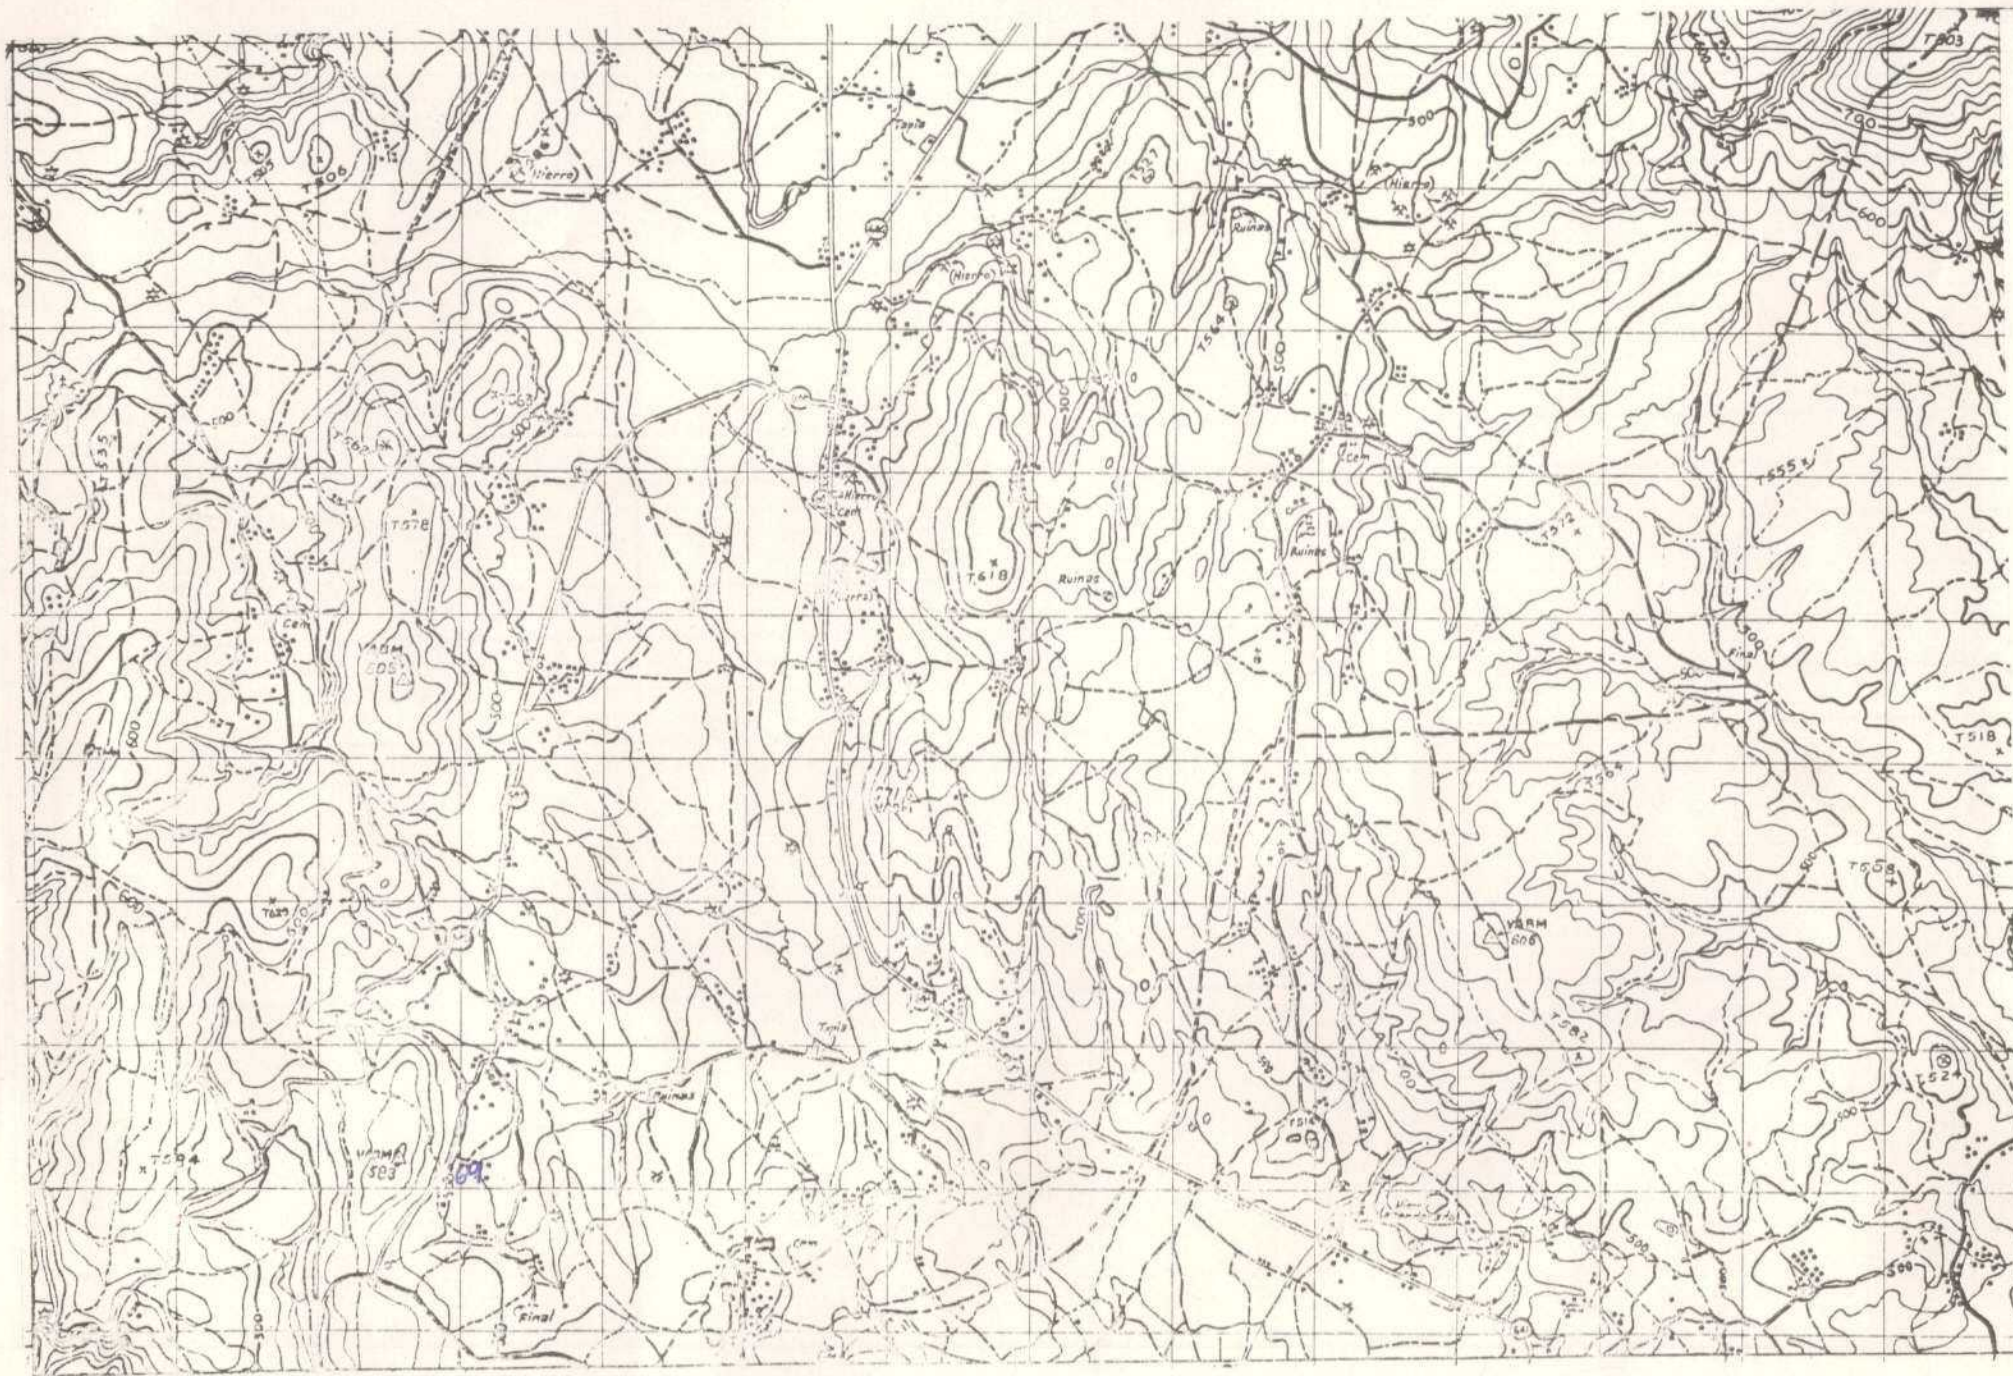

DATOS A RELLENAR POR EL IGME									
Nº de la hoja					Nº del documento				
1.50.000									
1	2	3	4	5	6	7	8	9	
0	7	0	4	3	6	2	0	6	

DATOS A RELLENAR POR EL CONSULTOR			
CONSULTOR	ESPECIAL	QUE REALIZA	LA ESTACIÓN
10	11	12	13
1	8	J	F

DATOS A RELLENAR POR EL IGME															
Recibido						Ref. Control		Perforado				Verificado			
71	72	73	74	75	76	77	78	79	80						
2	8	0	4	7	3										

DATOS A RELLENAR POR EL CONSULTOR																																						
CON NUMEROS																CON UNOS EN CASO AFIRMATIVO																						
NUMERO DE LA ESTACION		Fecha			MEDICION										MUESTRAS										PUNTOS DE INTERES SINGULARES										TIPO DE TERR			
14	15	16	17	18	19	20	21	22	23	24	25	26	27	28	29	30	31	32	33	34	35	36	37	38	39	40	41	42	43	44	45	46	47	48	49	50	51	52
6	9	2	1	3	7	3	1	1	1																													

DATOS A RELLENAR POR EL CONSULTOR	
CON NUMEROS																								CON UNOS EN CASO AFIRMATIVO																											
NUMERO DE LA ESTACION		Fecha			MEDICION										MUESTRAS										PUNTOS DE INTERES SINGULARES										TIPO DE TERR																
14	15	16	17	18	19	20	21	22	23	24	25	26	27	28	29	30	31	32	33	34	35	36	37	38	39	40	41	42	43	44	45	46	47	48	49	50	51	52													

EL CONSULTOR DEBERA MARCAR SOBRE EL MAPA LAS ESTACIONES CON SU NUMERO DE REFERENCIA (EN AZUL) Y LOS CORTES REALIZADOS SOBRE EL TERRENO (EN ROJO). PARA UN CONTROL CORRECTO DE LA MARCHA DEL TRABAJO DE CAMPO EL CONSULTOR DEBERA ENVIAR ENTRE LOS DIAS 1 Y 7 Y 15 Y 22 DE CADA MES ESTAS HOJAS AL INSTITUTO GEOLOGICO Y MINERO DE ESPAÑA, DIVISION DE GEOLOGIA, C/ RIOS ROSAS, 23 - MADRID - 3.

EQUIPO DE RECEPCION DEL IGME

EL CONSULTOR

[Signature]



MINISTERIO DE INDUSTRIA
DIRECCION GENERAL DE MINAS
INSTITUTO GEOLOGICO Y MINERO DE ESPAÑA


PLAN NACIONAL DE LA MINERIA. MAPA GEOLOGICO NACIONAL A ESCALA 1:50.000
MAGNA

FICHA DE CONTROL DEL TRABAJO DE CAMPO MCC1

DATOS A RELLENAR POR EL IGME

CONTROL	FECHA	OBSERVACIONES
LIBRETA DE CAMPO		
MUESTRAS. LABORATORIO		
CARTOGRAFIA		
ESTACIONES VISITADAS		
OBSERVACIONES:		

EL SUPERVISOR DEL PROYECTO

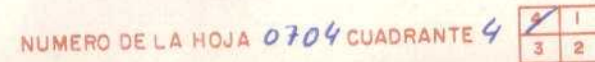



MINISTERIO DE INDUSTRIA
DIRECCION GENERAL DE MINAS
INSTITUTO GEOLOGICO Y MINERO DE ESPAÑA

PLAN NACIONAL DE LA MINERIA. MAPA GEOLOGICO NACIONAL A ESCALA 1:50.000
MAGNA

FICHA DE CONTROL DEL TRABAJO DE CAMPO MCC1

122

DATOS A RELLENAR POR EL IGME

CONTROL	FECHA	OBSERVACIONES
LIBRETA DE CAMPO		
MUESTRAS. LABORATORIO		
CARTOGRAFIA		
ESTACIONES VISITADAS		
OBSERVACIONES:		

EL SUPERVISOR DEL PROYECTO



DATOS A RELLENAR POR EL IGME										DATOS A RELLENAR POR EL IGME										DATOS A RELLENAR POR EL IGME																						
Nº de la hoja					Nº del documento					CONSULTA EFECTUADA QUE REA- LA ESTAR	CONSULTA EFECTUADA QUE REA- LA ESTAR	Recibido					Ref. Control					Perforado					Verificado															
1	2	3	4	5	6	7	8	9	10			11	12	13	14	15	16	17	18	19	20	21	22	23	24	25	26	27	28	29	30	31	32	33	34	35	36					
0	7	0	4	1	6	0	9	6					I	B	J	F					Z	1	0	9	7	3																

[illegible]EQUIPO DE RECEPCION
DEL IGME

EL CONSULTOR

J. e. r.



MINISTERIO DE INDUSTRIA
DIRECCION GENERAL DE MINAS
INSTITUTO GEOLOGICO Y MINERO DE ESPAÑA

PLAN NACIONAL DE LA MINERIA. MAPA GEOLOGICO NACIONAL A ESCALA 1:50.000
MAGNA


FICHA DE CONTROL DEL TRABAJO DE CAMPO MCC1

121

DATOS A RELLENAR POR EL IGME

CONTROL	FECHA	OBSERVACIONES
LIBRETA DE CAMPO		
MUESTRAS. LABORATORIO		
CARTOGRAFIA		
ESTACIONES VISITADAS		
OBSERVACIONES:		

EL SUPERVISOR DEL PROYECTO

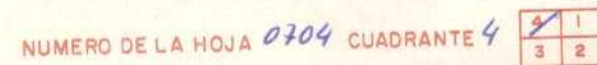

DATOS A RELLENAR POR EL IGME										DATOS A RELLENAR POR EL CONISE										DATOS A RELLENAR POR EL IGME																			
Nº de la hoja 1:50.000					Nº del documento					CONSULTA E OFICIAL QUE REALIZA LA ESTAC.					Recibido					Ref. Control					Perforado					Verificado									
1	2	3	4	5	6	7	8	9	10	11	12	13	14	15	16	17	18	19	20	21	22	23	24	25	26	27	28	29	30	P. Serrano					J.H.C.				
0	7	0	4	4	6	2	5	1	1	0	J	F	2	1	0	9	7	3																					

[illegible]EQUIPO DE RECEPCIÓN
DEL IOMC

EL CONVULSOR

1.07.1



MINISTERIO DE INDUSTRIA
DIRECCION GENERAL DE MINAS
INSTITUTO GEOLOGICO Y MINERO DE ESPAÑA

PLAN NACIONAL DE LA MINERIA. MAPA GEOLOGICO NACIONAL A ESCALA 1:50.000
MAGNA


FICHA DE CONTROL DEL TRABAJO DE CAMPO MCC1

120

DATOS A RELLENAR POR EL IGME

CONTROL	FECHA	OBSERVACIONES
LIBRETA DE CAMPO		
MUESTRAS. LABORATORIO		
CARTOGRAFIA		
ESTACIONES VISITADAS		
OBSERVACIONES:		

EL SUPERVISOR DEL PROYECTO

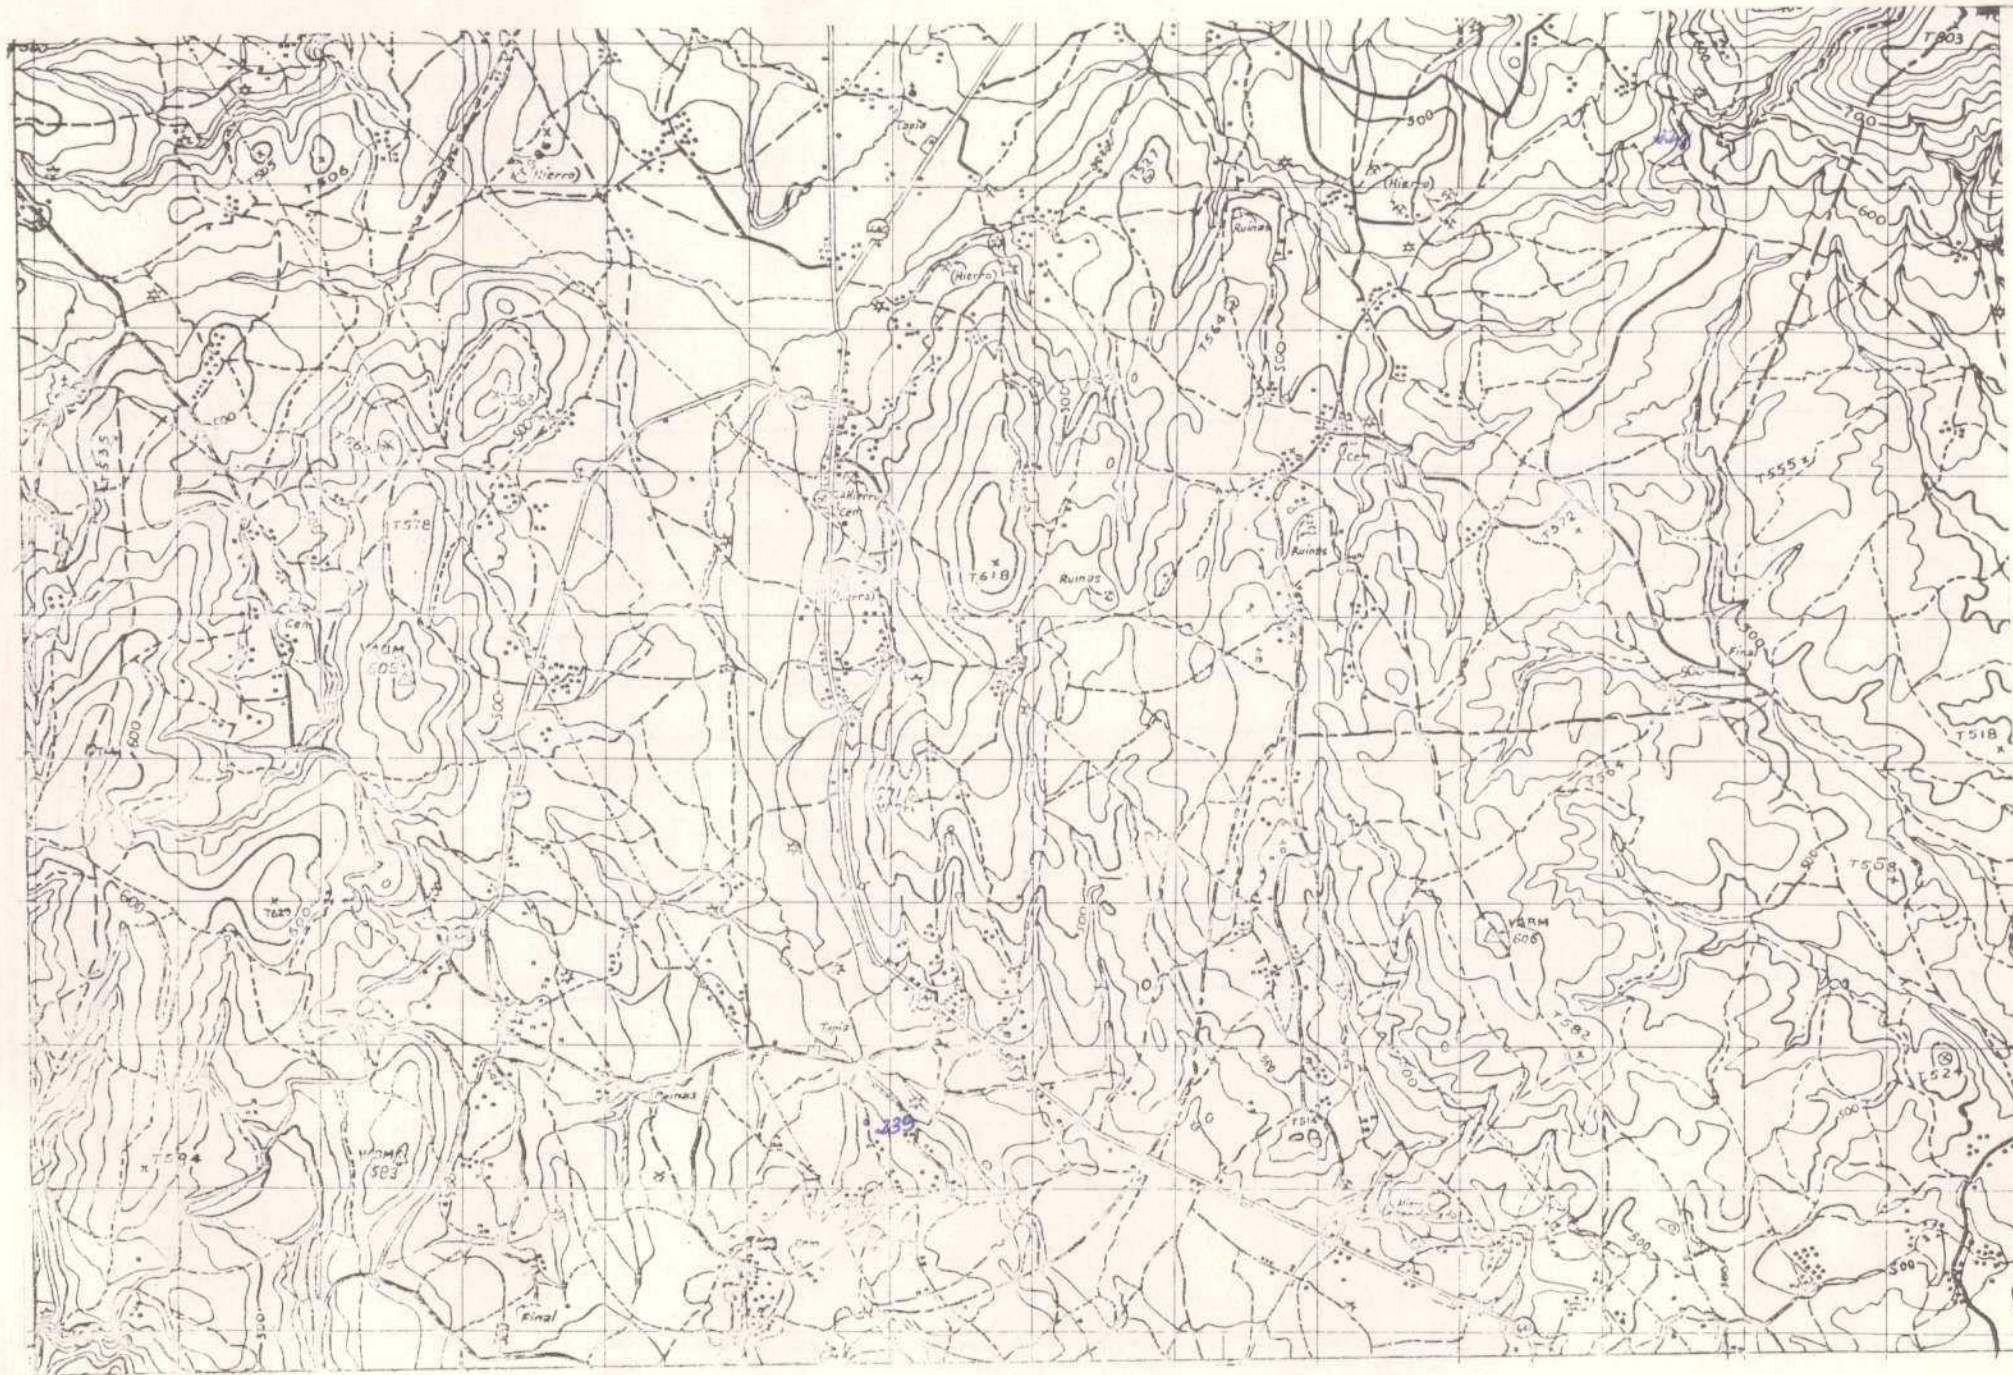

2

DATOS A RELLENAR POR EL IGME								
Nº de la hoja 1:50.000				Nº del documento				
1	2	3	4	5	6	7	8	9
0	7	0	4	3	G	1	9	5

DATOS A RELLENAR POR EL CONSULTOR			
CONSULTOR	ESPECIAL QUE REGISTRE LA ESTACIÓN		
10	11	12	13
1	B	J	F

DATOS A RELLENAR POR EL IGME															
Recibido								Ref. Control		Perforado		Verificado			
71	72	73	74	75	76	77	78	79	80						
2	1	0	9	7	3										

DATOS A RELLENAR POR EL CONSULTOR	
CON NÚMEROS										CON UNOS EN CASO AFIRMATIVO	
NÚMERO DE LA ESTACIÓN		Fecha			MEDICIÓN		MUESTRAS										PUNTOS DE INTERÉS										TIPO DE TERR.																								
14	15	16	17	18	19	20	21	22	23	24	25	26	27	28	29	30	31	32	33	34	35	36	37	38	39	40	41	42	43	44	45	46	47	48	49	50	51	52													
2	2	2								1	1	
2	3	9	1	2	7	7	3	

EL CONSULTOR — DEBERÁ MARCAR SOBRE EL MAPA LAS ESTACIONES CON SU NÚMERO DE REFERENCIA (EN AZUL) Y LOS CORTES REALIZADOS SOBRE EL TERRENO (EN ROJO).
 PARA UN CONTROL CORRECTO DE LA MARCHA DEL TRABAJO DE CAMPO EL CONSULTOR DEBERÁ ENVIAR ENTRE LOS DÍAS 1 y 7 y 15 y 22 DE CADA MES ESTAS HOJAS AL INSTITUTO GEOLOGICO Y MINERO DE ESPAÑA, DIVISION DE GEOLOGIA, C/ RÍOS ROSAS, 23 — MADRID — 3.

DATOS A RELLENAR POR EL CONSULTOR	
CON NÚMEROS										CON UNOS EN CASO AFIRMATIVO	
NÚMERO DE LA ESTACIÓN		Fecha			MEDICIÓN		MUESTRAS										PUNTOS DE INTERÉS										TIPO DE TERR.																								
14	15	16	17	18	19	20	21	22	23	24	25	26	27	28	29	30	31	32	33	34	35	36	37	38	39	40	41	42	43	44	45	46	47	48	49	50	51	52													

EQUIPO DE RECEPCIÓN
DEL IGME

EL CONSULTOR

J. J. J.



MINISTERIO DE INDUSTRIA
DIRECCION GENERAL DE MINAS
INSTITUTO GEOLOGICO Y MINERO DE ESPAÑA

PLAN NACIONAL DE LA MINERIA. MAPA GEOLOGICO NACIONAL A ESCALA 1:50.000
MAGNA

FICHA DE CONTROL DEL TRABAJO DE CAMPO MCC1

DATOS A RELLENAR POR EL IGME

CONTROL	FECHA	OBSERVACIONES
LIBRETA DE CAMPO		
MUESTRAS. LABORATORIO		
CARTOGRAFIA		
ESTACIONES VISITADAS		
OBSERVACIONES:		

EL SUPERVISOR DEL PROYECTO



DATOS A RELLENAR POR EL IGME										DATOS A RELLENAR POR EL IGME													
Nº de la hoja 150.000					Nº del documento					Recibido			Ref. Control			Perforado			Verificado				
1	2	3	4	5	6	7	8	9	10	11	12	13	14	15	16	17	18	19	20	21	22	23	24
0	7	0	4	4	6	2	5	6	1	3	J	F	2	2	1	1	7	3					

DATOS A RELLENAR POR EL CONSULTOR	
CON NUMEROS										CON UNOS EN CASO AFIRMATIVO																														
NUMERO DE LA ESTACION		Fecha			MEDICION		MUESTRAS		PUNTOS DE INTERES SINGULAR		TIPO DE TERR																													
14	15	16	17	18	19	20	21	22	23	24	25	26	27	28	29	30	31	32	33	34	35	36	37	38	39	40	41	42	43	44	45	46	47	48	49	50	51	52		
1	0	3	2	0	9	7	3			1																														

DATOS A RELLENAR POR EL CONSULTOR	
CON NUMEROS										CON UNOS EN CASO AFIRMATIVO	
NUMERO DE LA ESTACION		Fecha			MEDICION		MUESTRAS		PUNTOS DE INTERES SINGULAR		TIPO DE TERR	
14	15	16	17	18	19	20	21	22	23	24	25	26	27	28	29	30	31	32	33	34	35	36	37	38	39	40	41	42	43	44	45	46	47	48	49	50	51	52													

EL CONSULTOR DEBERA MARCAR SOBRE EL MAPA LAS ESTACIONES CON SU NUMERO DE REFERENCIA (EN AZUL) Y LOS CORTES REALIZADOS SOBRE EL TERRENO (EN ROJO). PARA UN CONTROL CORRECTO DE LA MARCHA DEL TRABAJO DE CAMPO EL CONSULTOR DEBERA ENVIAR ENTRE LOS DIAS 1 Y 7 Y 15 Y 22 DE CADA MES ESTAS HOJAS AL INSTITUTO GEOLOGICO Y MINERO DE ESPAÑA, DIVISION DE GEOLOGIA, C/ RIOS ROSAS, 23 - MADRID - 3

EQUIPO DE RECEPCION DEL IGME

EL CONSULTOR

J. C. 2.1

7af. complement de G-240(57)



MINISTERIO DE INDUSTRIA
DIRECCION GENERAL DE MINAS
INSTITUTO GEOLOGICO Y MINERO DE ESPAÑA

PLAN NACIONAL DE LA MINERIA. MAPA GEOLOGICO NACIONAL A ESCALA 1:50.000
MAGNA

FICHA DE CONTROL DEL TRABAJO DE CAMPO MCC1

DATOS A RELLENAR POR EL IGME

CONTROL	FECHA	OBSERVACIONES
LIBRETA DE CAMPO		
MUESTRAS. LABORATORIO		
CARTOGRAFIA		
ESTACIONES VISITADAS		
OBSERVACIONES:		

EL SUPERVISOR DEL PROYECTO

DATOS A RELLENAR POR EL IGME								
Nº de la hoja 1:50.000				Nº del documento				
1	2	3	4	5	6	7	8	9
0	7	0	4	3	6	1	9	9

DATOS A RELLENAR POR EL CONSULTOR			
CONSULT	ESPECIAL	QUE REALIZA	LA ESTAC
10	11	12	13
1	8	3	F

DATOS A RELLENAR POR EL IGME															
Recibido				Ref. Control		Perforado				Verificado					
71	72	73	74	75	76	77	78	79	80						
2	1	0	3	7	3										

DATOS A RELLENAR POR EL CONSULTOR																																			
CON NUMEROS				CON UNOS EN CASO AFIRMATIVO																															
NUMERO DE LA ESTACION	Fecha			MUESTRA										TIPO DE TERR.																					
66080373	18	8	0373	/											/																				
67080373	18	8	0373	/											/																				
68080373	18	8	0373	/											/																				

EL CONSULTOR - DEBERA MARCAR SOBRE EL MAPA LAS ESTACIONES CON SU NUMERO DE REFERENCIA (EN AZUL) Y LOS CORTES REALIZADOS SOBRE EL TERRENO (EN ROJO). PARA UN CONTROL CORRECTO DE LA MARCHA DEL TRABAJO DE CAMPO EL CONSULTOR DEBERA ENVIAR ENTRE LOS DIAS 1 Y 15 Y 15 Y 22 DE CADA MES ESTAS HOJAS AL INSTITUTO GEOLOGICO Y MINERO DE ESPAÑA, DIVISION DE GEOLOGIA, C/ RIOS ROSAS, 23 - MADRID - 3.

DATOS A RELLENAR POR EL CONSULTOR	
CON NUMEROS										CON UNOS EN CASO AFIRMATIVO	
NUMERO DE LA ESTACION	Fecha				MEDICION										MUESTRAS										PUNTOS DE INTERES SINGUL										TIPO DE TERR.																				

14	15	16	17	18	19	20	21	22	23	24	25	26	27	28	29	30	31	32	33	34	35	36	37	38	39	40	41	42	43	44	45	46	47	48	49	50	51	52																	

EQUIPO DE RECEPCION DEL IGME

EL CONSULTOR

G. Franco



MINISTERIO DE INDUSTRIA
DIRECCION GENERAL DE MINAS
INSTITUTO GEOLOGICO Y MINERO DE ESPAÑA

PLAN NACIONAL DE LA MINERIA. MAPA GEOLOGICO NACIONAL A ESCALA 1:50.000
MAGNA

FICHA DE CONTROL DEL TRABAJO DE CAMPO MCC1

DATOS A RELLENAR POR EL IGME

CONTROL	FECHA	OBSERVACIONES
LIBRETA DE CAMPO		
MUESTRAS. LABORATORIO		
CARTOGRAFIA		
ESTACIONES VISITADAS		
OBSERVACIONES:		

EL SUPERVISOR DEL PROYECTO

DATOS A RELLENAR POR EL IGME									
Nº de la hoja 1:50.000					Nº del documento				
1	2	3	4	5	6	7	8	9	
0	7	0	4	3	6	2	0	5	

DATOS A RELLENAR POR EL CONSULTOR			
CONSULTOR	ESTACION	QUE REALIZA LA ESTACION	
18	3	M	

DATOS A RELLENAR POR EL IGME															
Recibido				Ref. Control				Perforado				Verificado			
71	72	73	74	75	76	77	78	79	80						

DATOS A RELLENAR POR EL CONSULTOR	
CON NUMEROS										CON UNOS EN CASO AFIRMATIVO	
NUMERO DE LA ESTACION		Fecha			MEDICION										MUESTRAS										PUNTOS DE INTERES SINGUL										TIPO DE TERR																
14	15	16	17	18	19	20	21	22	23	24	25	26	27	28	29	30	31	32	33	34	35	36	37	38	39	40	41	42	43	44	45	46	47	48	49	50	51	52													

DATOS A RELLENAR POR EL CONSULTOR	
CON NUMEROS										CON UNOS EN CASO AFIRMATIVO	
NUMERO DE LA ESTACION		Fecha			MEDICION										MUESTRAS										PUNTOS DE INTERES SINGUL										TIPO DE TERR																
14	15	16	17	18	19	20	21	22	23	24	25	26	27	28	29	30	31	32	33	34	35	36	37	38	39	40	41	42	43	44	45	46	47	48	49	50	51	52													
8	2	5	4	7	3	1	1	

EL CONSULTOR - DEBERA MARCAR SOBRE EL MAPA LAS ESTACIONES CON SU NUMERO DE REFERENCIA (EN AZUL) Y LOS CORTES REALIZADOS SOBRE EL TERRENO (EN ROJO). PARA UN CONTROL CORRECTO DE LA MARCHA DEL TRABAJO DE CAMPO EL CONSULTOR DEBERA ENVIAR ENTRE LOS DIAS 1 y 15 y 22 DE CADA MES ESTAS HOJAS AL INSTITUTO GEOLOGICO Y MINERO DE ESPAÑA, DIVISION DE GEOLOGIA. C/ RIOS ROSAS, 23 - MADRID - 3

EQUIPO DE RECEPCION DEL IGME

EL CONSULTOR

[Signature]



MINISTERIO DE INDUSTRIA
DIRECCION GENERAL DE MINAS
INSTITUTO GEOLOGICO Y MINERO DE ESPAÑA

PLAN NACIONAL DE LA MINERIA. MAPA GEOLOGICO NACIONAL A ESCALA 1:50.000
MAGNA

FICHA DE CONTROL DEL TRABAJO DE CAMPO MCC1

79

DATOS A RELLENAR POR EL IGME

CONTROL	FECHA	OBSERVACIONES
LIBRETA DE CAMPO		
MUESTRAS. LABORATORIO		
CARTOGRAFIA		
ESTACIONES VISITADAS		
OBSERVACIONES:		

EL SUPERVISOR DEL PROYECTO



MINISTERIO DE INDUSTRIA
DIRECCION GENERAL DE MINAS
INSTITUTO GEOLOGICO Y MINERO DE ESPAÑA

PLAN NACIONAL DE LA MINERIA. MAPA GEOLOGICO NACIONAL A ESCALA 1:50.000
MAGNA


FICHA DE CONTROL DEL TRABAJO DE CAMPO MCC1

78

DATOS A RELLENAR POR EL IGME

CONTROL	FECHA	OBSERVACIONES
LIBRETA DE CAMPO		
MUESTRAS. LABORATORIO		
CARTOGRAFIA		
ESTACIONES VISITADAS		
OBSERVACIONES:		

EL SUPERVISOR DEL PROYECTO

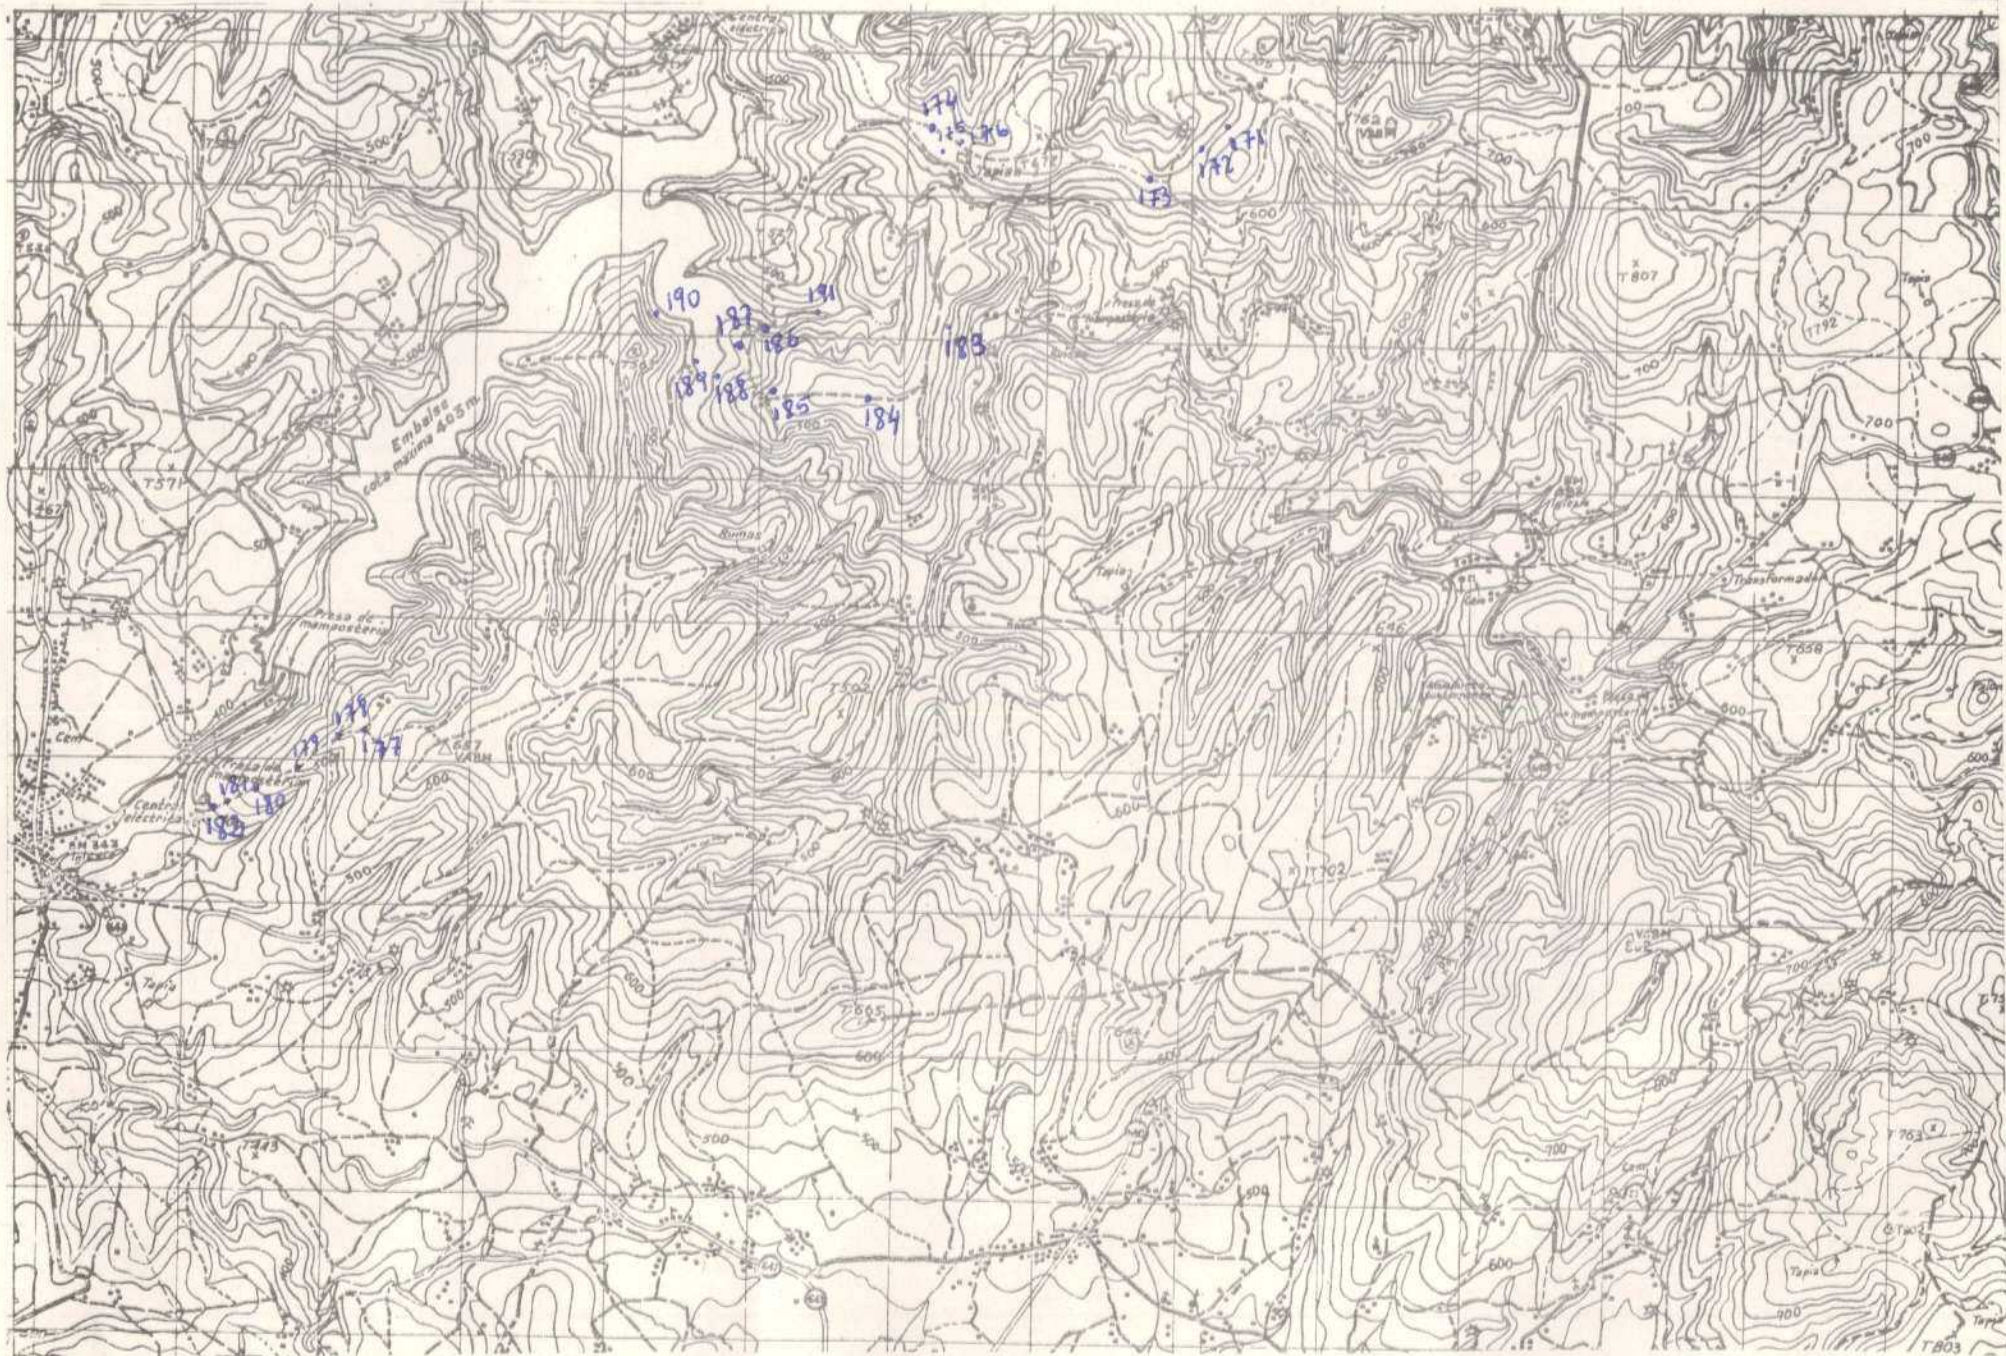



MINISTERIO DE INDUSTRIA
DIRECCION GENERAL DE MINAS
INSTITUTO GEOLOGICO Y MINERO DE ESPAÑA

PLAN NACIONAL DE LA MINERIA. MAPA GEOLOGICO NACIONAL A ESCALA 1:50.000
MAGNA


FICHA DE CONTROL DEL TRABAJO DE CAMPO MCC1

77

DATOS A RELLENAR POR EL IGME

CONTROL	FECHA	OBSERVACIONES
LIBRETA DE CAMPO		
MUESTRAS. LABORATORIO		
CARTOGRAFIA		
ESTACIONES VISITADAS		
OBSERVACIONES:		

EL SUPERVISOR DEL PROYECTO

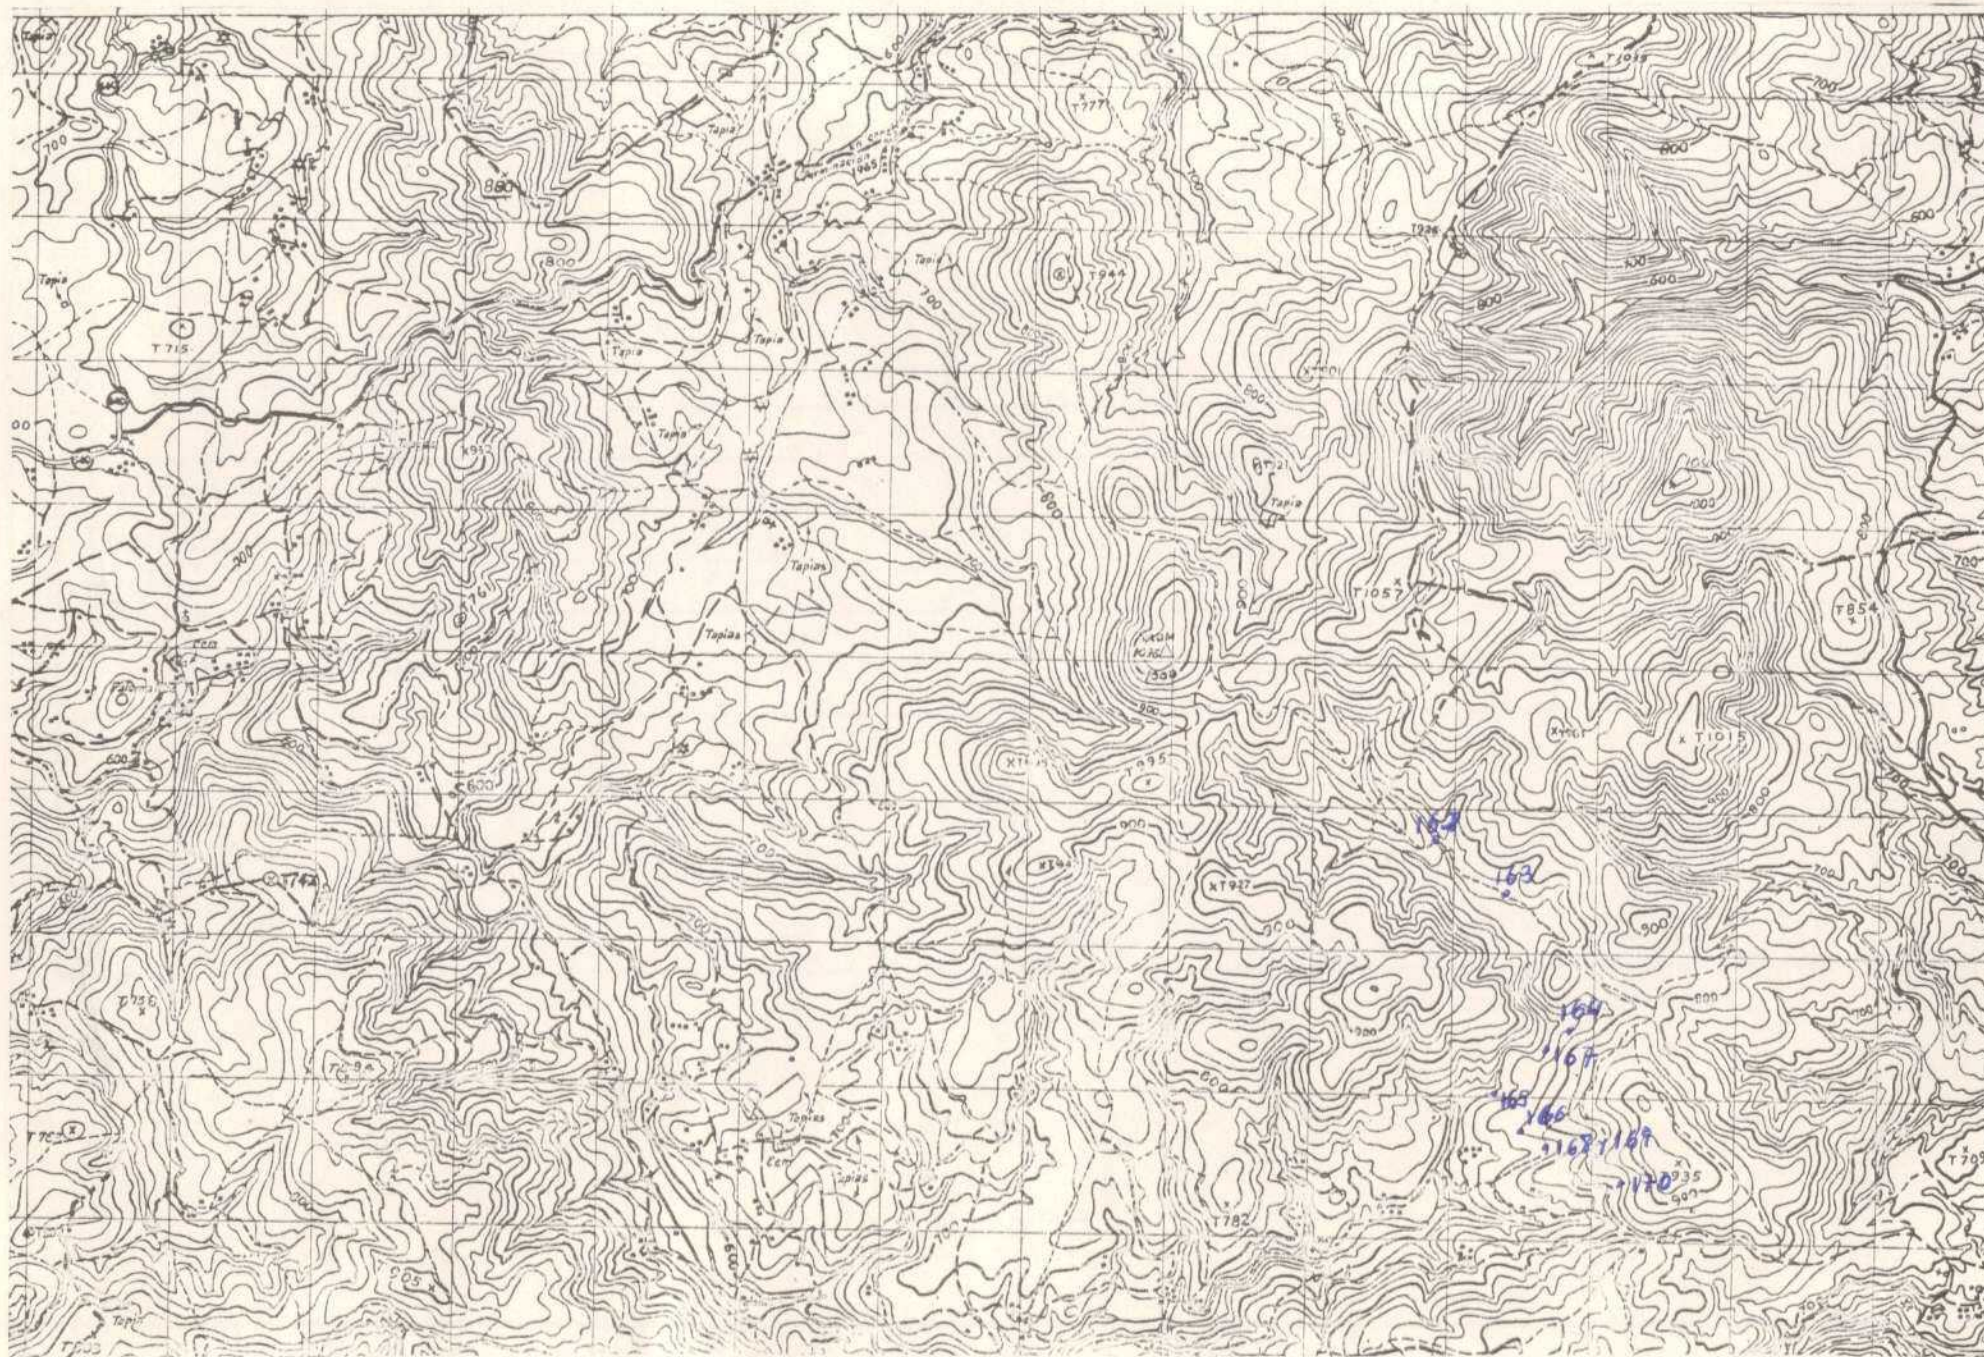



MINISTERIO DE INDUSTRIA
DIRECCION GENERAL DE MINAS
INSTITUTO GEOLOGICO Y MINERO DE ESPAÑA

PLAN NACIONAL DE LA MINERIA. MAPA GEOLOGICO NACIONAL A ESCALA 1:50.000
MAGNA

FICHA DE CONTROL DEL TRABAJO DE CAMPO MCC1

72

DATOS A RELLENAR POR EL IGME

CONTROL	FECHA	OBSERVACIONES
LIBRETA DE CAMPO		
MUESTRAS. LABORATORIO		
CARTOGRAFIA		
ESTACIONES VISITADAS		
OBSERVACIONES:		

EL SUPERVISOR DEL PROYECTO



DATOS A RELLENAR POR EL IGME										DATOS A RELLENAR POR EL CONSUL				DATOS A RELLENAR POR EL IGME															
Nº de la hoja 1.50.000					Nº del documento					CONSULT				Recibido				Ref. Control				Perforado				Verificado			
1	2	3	4	5	6	7	8	9	10	11	12	13	71	72	73	74	75	76	77	78	79	80							
0	5	0	4	2	7	0	9	0	1	B	J	M	2	5	0	6	7	3					A.B. H.C.						

DATOS A RELLENAR POR EL CONSUL	
CON NUMEROS																CON UNOS EN CASO AFIRMATIVO																									
NUMERO DE LA ESTACION			Fecha			MEDICION										MUESTRAS										PUNTOS DE INTERES SINGULAR										TIPO DE TERR.					
14	15	16	17	18	19	20	21	22	23	24	25	26	27	28	29	30	31	32	33	34	35	36	37	38	39	40	41	42	43	44	45	46	47	48	49	50	51	52			
0001	2	3	0	5	7	3	/	/																																	
0002	2	3	0	5	7	3	/	/																																	
0003	2	3	0	5	7	3	/	/																																	
0004	2	3	0	5	7	3	/																																		
0005	2	3	0	5	7	3	/																																		
0006	2	3	0	5	7	3	/	/																																	
0007	2	3	0	5	7	3	/	/																																	
0008	2	3	0	5	7	3	/																																		
0009	2	3	0	5	7	3	/																																		
0010	2	3	0	5	7	3	/	/																																	
0011	2	3	0	5	7	3	/																																		
0012	2	3	0	5	7	3	/	/																																	

EL CONSUL. DEBERA MARCAR SOBRE EL MAPA LAS ESTACIONES CON SU NUMERO DE REFERENCIA (EN AZUL) Y LOS CORTES REALIZADOS SOBRE EL TERRENO (EN ROJO).
PARA UN CONTROL CORRECTO DE LA MARCHA DEL TRABAJO DE CAMPO EL CONSUL. DEBERA ENVIAR ENTRE LOS DIAS 1 al 7 y 15 al 22 DE CADA MES ESTAS HOJAS AL INSTITUTO GEOLOGICO Y MINERO DE ESPAÑA, DIVISION DE GEOLOGIA, C/ RIOS ROSAS, 23 - MADRID - 3.

DATOS A RELLENAR POR EL CONSUL	
CON NUMEROS																CON UNOS EN CASO AFIRMATIVO																																			
NUMERO DE LA ESTACION			Fecha			MEDICION										MUESTRAS										PUNTOS DE INTERES SINGULAR										TIPO DE TERR.															
14	15	16	17	18	19	20	21	22	23	24	25	26	27	28	29	30	31	32	33	34	35	36	37	38	39	40	41	42	43	44	45	46	47	48	49	50	51	52													

EQUIPO DE RECEPCION DEL IGME

EL CONSUL.

↓ C 7.5



MINISTERIO DE INDUSTRIA
DIRECCION GENERAL DE MINAS
INSTITUTO GEOLOGICO Y MINERO DE ESPAÑA

PLAN NACIONAL DE LA MINERIA. MAPA GEOLOGICO NACIONAL A ESCALA 1:50.000
MAGNA

FICHA DE CONTROL DEL TRABAJO DE CAMPO MCC1

71

DATOS A RELLENAR POR EL IGME

CONTROL		FECHA	OBSERVACIONES
LIBRETA DE CAMPO			
MUESTRAS. LABORATORIO			
CARTOGRAFIA			
ESTACIONES VISITADAS			
OBSERVACIONES:			

EL SUPERVISOR DEL PROYECTO



MINISTERIO DE INDUSTRIA
DIRECCION GENERAL DE MINAS
INSTITUTO GEOLOGICO Y MINERO DE ESPAÑA

PLAN NACIONAL DE LA MINERIA. MAPA GEOLOGICO NACIONAL A ESCALA 1:50.000
MAGNA


FICHA DE CONTROL DEL TRABAJO DE CAMPO MCC1

70

DATOS A RELLENAR POR EL IGME

CONTROL	FECHA	OBSERVACIONES
LIBRETA DE CAMPO		
MUESTRAS. LABORATORIO		
CARTOGRAFIA		
ESTACIONES VISITADAS		
OBSERVACIONES:		

EL SUPERVISOR DEL PROYECTO

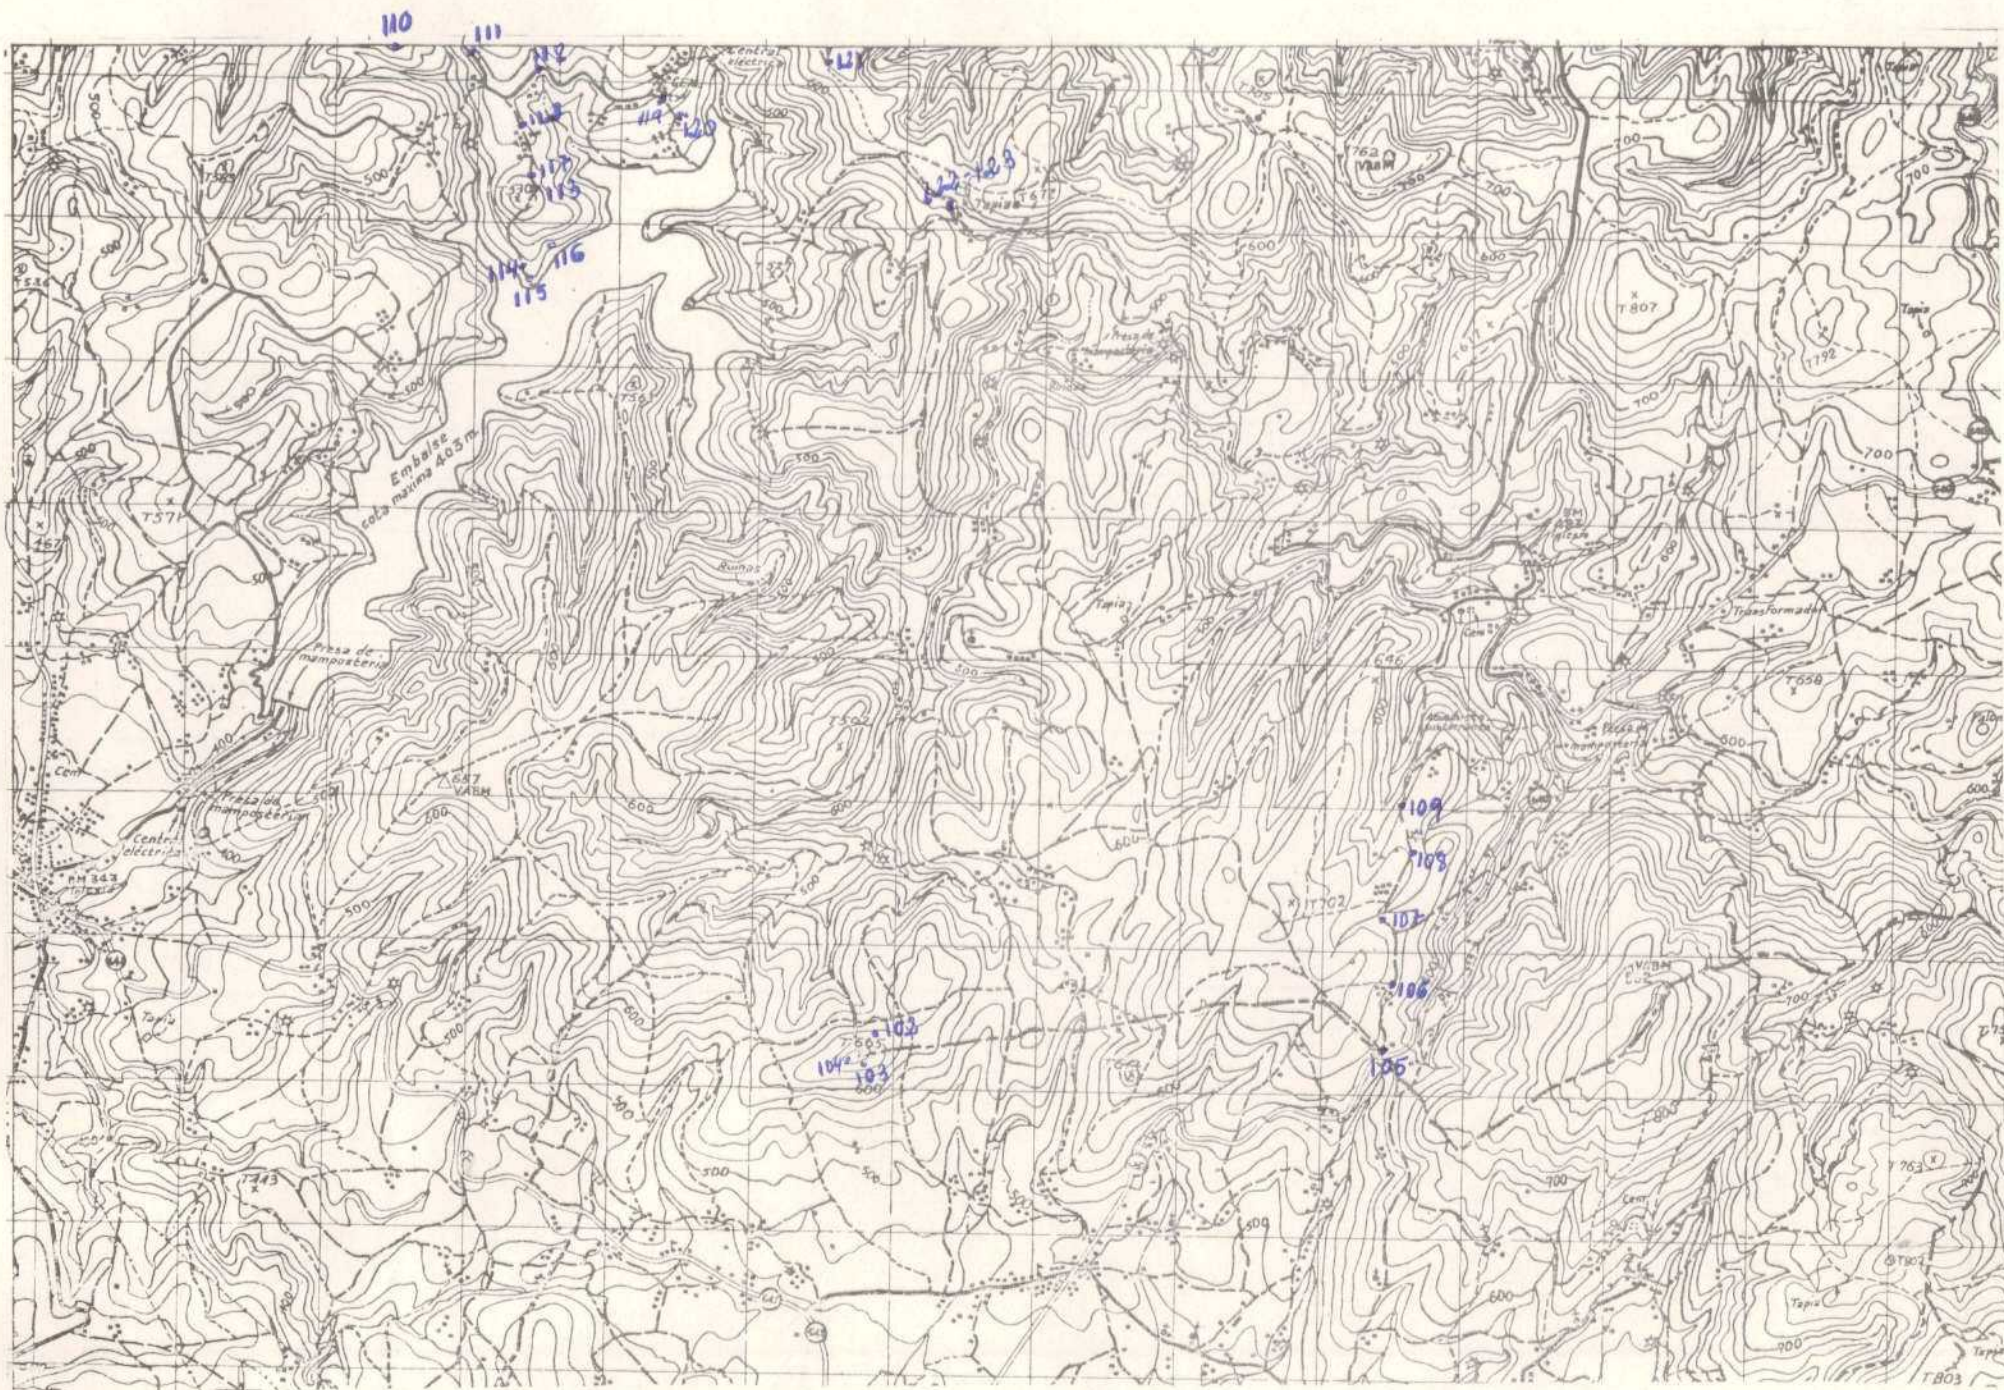



MINISTERIO DE INDUSTRIA
DIRECCION GENERAL DE MINAS
INSTITUTO GEOLOGICO Y MINERO DE ESPAÑA

PLAN NACIONAL DE LA MINERIA. MAPA GEOLOGICO NACIONAL A ESCALA 1:50.000
MAGNA

FICHA DE CONTROL DEL TRABAJO DE CAMPO MCC1

69

DATOS A RELLENAR POR EL IGME

CONTROL	FECHA	OBSERVACIONES
LIBRETA DE CAMPO		
MUESTRAS, LABORATORIO		
CARTOGRAFIA		
ESTACIONES VISITADAS		
OBSERVACIONES:		

EL SUPERVISOR DEL PROYECTO



DATOS A RELLENAR POR EL IGME									
Nº de la hoja 1:50.000					Nº del documento				
1	2	3	4	5	6	7	8	9	
0	7	0	4	1	6	0	9	8	

DATOS A RELLENAR POR EL CONSULTOR			
CONSULTOR	ESECA	QUE REALIZA	LA ESTAC.
JO	11	12	13
J	A	M	

DATOS A RELLENAR POR EL IGME															
Recibido								Ref. Control		Perforado		Verificado			
71	72	73	74	75	76	77	78	79	80			A	B	H/C	
2	5	0	6	7	3										

DATOS A RELLENAR POR EL CONSULTOR																																				
CON NUMEROS																CON UNOS EN CASO AFIRMATIVO																				
NUMERO DE LA ESTACION		Fecha			MEDICION										MUESTRAS										PUNTOS DE INTERES SINGULAR										TIPO DE TERR.	
DIA	MES	AÑO	Rumbo	Buzanca	Crestas	Panor.	Panor. L.M.	Microsc.	Microsc. L.M.	Microsc. L.M.	Microsc. L.M.	Microsc. L.M.	Microsc. L.M.	Microsc. L.M.	Microsc. L.M.	Mineralog.	Textura	Paleont.	Extrac.	Litolog.	Petrolog.	Hidrogr.	Ecológ.	Formas	Relieve	Plutónic.	Metamorf.	Manant.	Sediment.	Volcánic.	Indifer.					
01	24	190573	1	1																																
01	25	190573	1	1																																
01	26	190573	1	1																																
01	27	190573																																		
01	28	190573	1	1																																
01	29	210573	1	1																																
01	30	210573	1	1																																
01	31	210573	1																																	
01	53	280573		1																																
01	54	280573		1																																
01	55	280573		1																																
01	56	280573		1																																
01	57	280573		1																																
01	58	280573		1																																
01	59	280573		1																																
01	60	280573		1																																
01	61	190573		1																																

DATOS A RELLENAR POR EL CONSULTOR	
CON NUMEROS																CON UNOS EN CASO AFIRMATIVO																																			
NUMERO DE LA ESTACION		Fecha			MEDICION										MUESTRAS										PUNTOS DE INTERES SINGULAR										TIPO DE TERR.																
DIA	MES	AÑO	Rumbo	Buzanca	Crestas	Panor.	Panor. L.M.	Microsc.	Microsc. L.M.	Microsc. L.M.	Microsc. L.M.	Microsc. L.M.	Microsc. L.M.	Microsc. L.M.	Mineralog.	Textura	Paleont.	Extrac.	Litolog.	Petrolog.	Hidrogr.	Ecológ.	Formas	Relieve	Plutónic.	Metamorf.	Manant.	Sediment.	Volcánic.	Indifer.																					
14	15	16	17	18	19	20	21	22	23	24	25	26	27	28	29	30	31	32	33	34	35	36	37	38	39	40	41	42	43	44	45	46	47	48	49	50	51	52													

EL CONSULTOR DEBERA MARCAR SOBRE EL MAPA LAS ESTACIONES CON SU NUMERO DE REFERENCIA (EN AZUL) Y LOS CORTES REALIZADOS SOBRE EL TERRENO (EN ROJO).
 PARA UN CONTROL CORRECTO DE LA MARCHA DEL TRABAJO DE CAMPO EL CONSULTOR DEBERA ENVIAR ENTRE LOS DIAS 1 y 7 y 15 y 22 DE CADA MES ESTAS HOJAS AL INSTITUTO GEOLOGICO Y MINERO DE ESPAÑA, DIVISION DE GEOLOGIA. C/ RIOS ROSAS, 23 - MADRID - 3.

EQUIPO DE RECEPCION DEL IGME

EL CONSULTOR

J. A. R.



MINISTERIO DE INDUSTRIA
DIRECCION GENERAL DE MINAS
INSTITUTO GEOLOGICO Y MINERO DE ESPAÑA


PLAN NACIONAL DE LA MINERIA. MAPA GEOLOGICO NACIONAL A ESCALA 1:50.000
MAGNA

FICHA DE CONTROL DEL TRABAJO DE CAMPO MCC1

DATOS A RELLENAR POR EL IGME

CONTROL	FECHA	OBSERVACIONES
LIBRETA DE CAMPO	23-4-73	
MUESTRAS. LABORATORIO		
CARTOGRAFIA	23-4-73	
ESTACIONES VISITADAS		
OBSERVACIONES:		

EL SUPERVISOR DEL PROYECTO

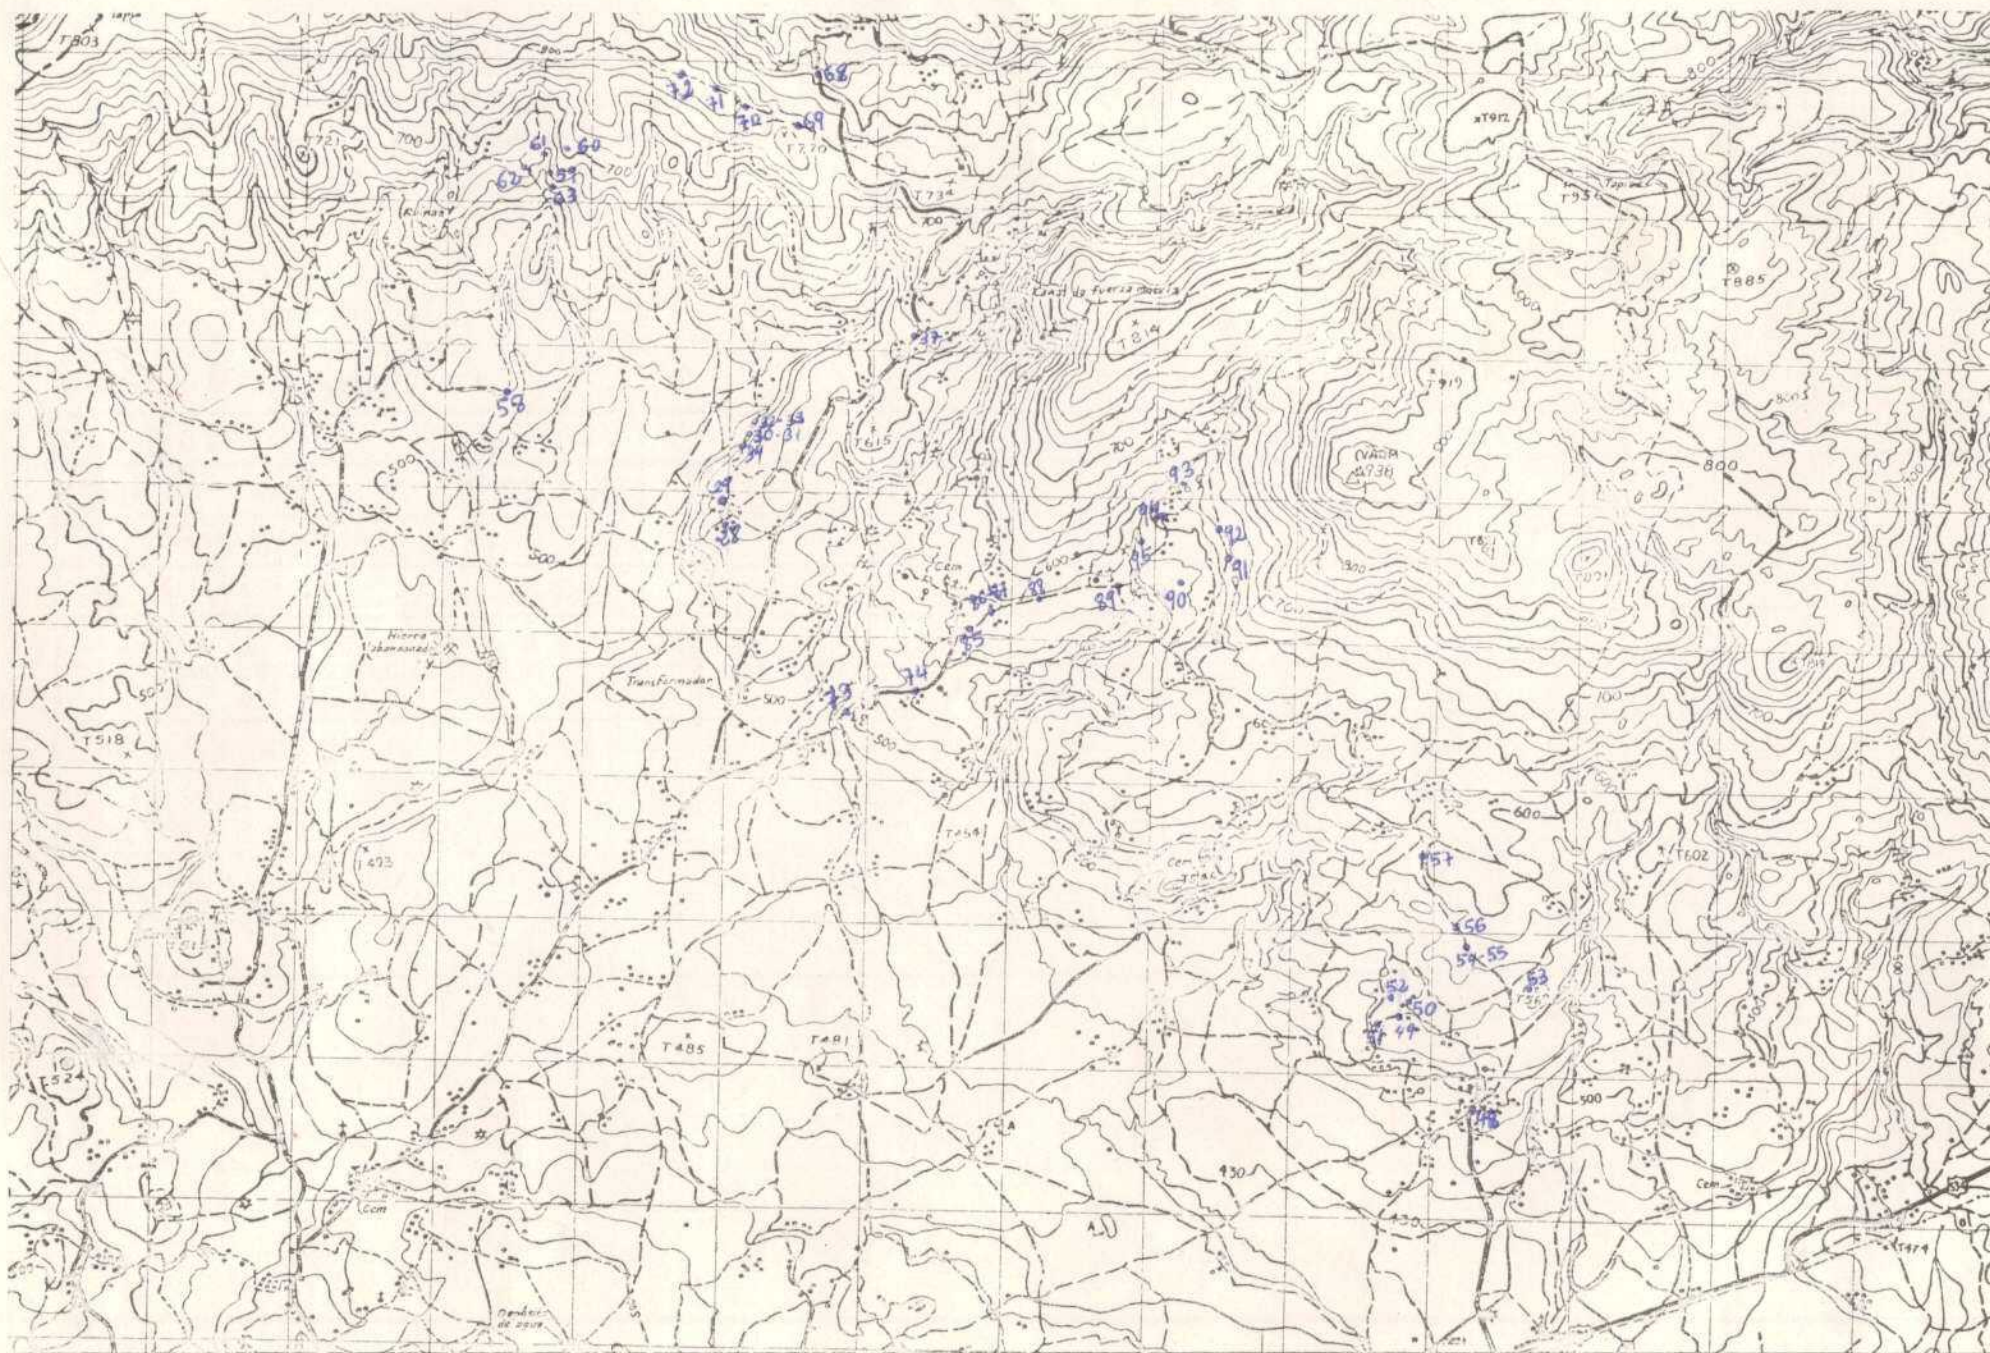



MINISTERIO DE INDUSTRIA
DIRECCION GENERAL DE MINAS
INSTITUTO GEOLOGICO Y MINERO DE ESPAÑA

PLAN NACIONAL DE LA MINERIA. MAPA GEOLOGICO NACIONAL A ESCALA 1:50.000
MAGNA

FICHA DE CONTROL DEL TRABAJO DE CAMPO MCC1

DATOS A RELLENAR POR EL IGME

CONTROL	FECHA	OBSERVACIONES
LIBRETA DE CAMPO		
MUESTRAS. LABORATORIO		
CARTOGRAFIA		
ESTACIONES VISITADAS		
OBSERVACIONES:		

EL SUPERVISOR DEL PROYECTO



[illegible]

EL CONSULTOR

EL CONSULTOR



MINISTERIO DE INDUSTRIA
DIRECCION GENERAL DE MINAS
INSTITUTO GEOLOGICO Y MINERO DE ESPAÑA


PLAN NACIONAL DE LA MINERIA. MAPA GEOLOGICO NACIONAL A ESCALA 1:50.000
MAGNA

FICHA DE CONTROL DEL TRABAJO DE CAMPO MCC1

DATOS A RELLENAR POR EL IGME

CONTROL		FECHA	OBSERVACIONES
LIBRETA DE CAMPO			
MUESTRAS. LABORATORIO			
CARTOGRAFIA			
ESTACIONES VISITADAS			
OBSERVACIONES:			

EL SUPERVISOR DEL PROYECTO

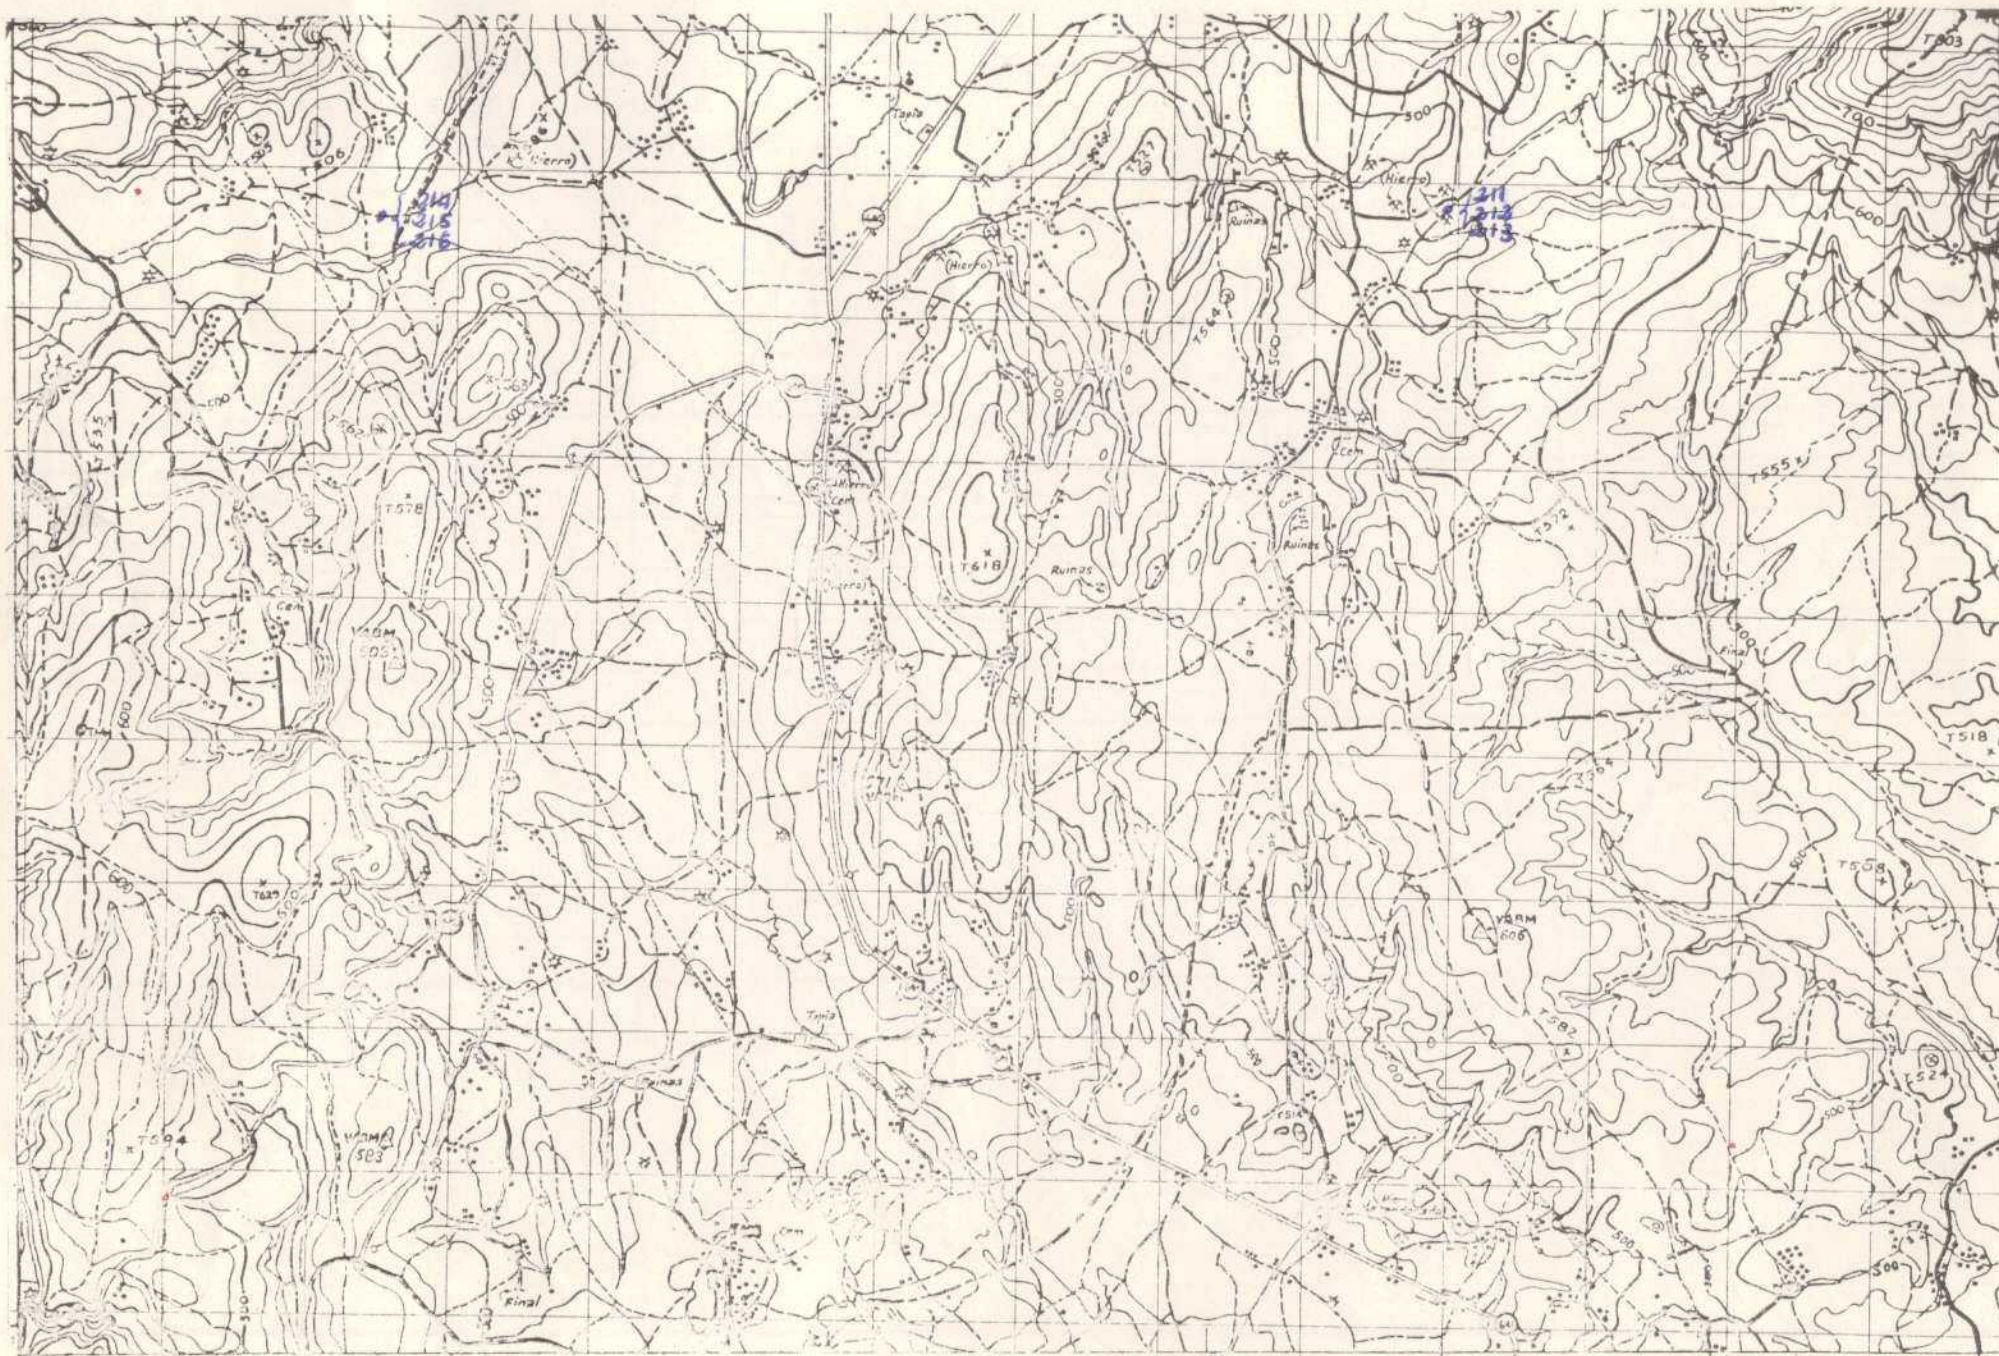

DATOS A RELLENAR POR EL IGME								
Nº de la hoja 1:50.000				Nº del documento				
1	2	3	4	5	6	7	8	9
0	7	0	4	3	6	1	7	5

DATOS A RELLENAR POR EL CONSULTOR			
CONSULTOR	ESPECIAL QUE REALIZA LA ESTACIÓN		
10	11	12	13
1	B	J	M

DATOS A RELLENAR POR EL IGME															
Recibido				Ref. Control		Perforado				Verificado					
71	72	73	74	75	76	77	78	79	80						
2	3	1	1	7	3										

DATOS A RELLENAR POR EL CONSULTOR	
CON NUMEROS												CON UNOS EN CASO AFIRMATIVO																																			
NUMERO DE LA ESTACION	Fecha			MEDICION											MUESTRAS											PUNTOS DE INTERES SINGULARES											TIPO DE TERR.										
	DIA	MES	AÑO	Rumbo	Buzón	Croquis	Fotografía	Patrol y M.	Macro	Microscop.	Sediment.	Geología	Mineral.	Vegetación	Relieve	Edificación	Industria	Mineral.	Tectónica	Palaeont.	Estratig.	Litología	Paleogeog.	Geomorf.	Formación	Plutónica	Metamorf.	Sediment.	Volcánica	Indifer.																	
0211161073	
0212161073	
0213161073	
0214161073	
0215161073	
0216161073	

EL CONSULTOR - DEBERA MARCAR SOBRE EL MAPA LAS ESTACIONES CON SU NUMERO DE REFERENCIA (EN AZUL Y LOS CORTES REALIZADOS SOBRE EL TERRENO (EN ROJO).
PARA UN CONTROL CORRECTO DE LA MARCHA DEL TRABAJO DE CAMPO EL CONSULTOR DEBERA ENVIAR ENTRE LOS DIAS 1 al 7 Y 15 al 22 DE CADA MES ESTAS HOJAS AL INSTITUTO GEOLOGICO Y MINERO DE ESPAÑA, DIVISION DE GEOLOGIA - C/ RIOS ROSAS, 23 - MADRID - 3.

DATOS A RELLENAR POR EL CONSULTOR	
CON NUMEROS																								CON UNOS EN CASO AFIRMATIVO																											
NUMERO DE LA ESTACION	Fecha			MEDICION											MUESTRAS											PUNTOS DE INTERES SINGULARES											TIPO DE TERR.														
	DIA	MES	AÑO	Rumbo	Buzón	Croquis	Fotografía	Patrol y M.	Macro	Microscop.	Sediment.	Geología	Mineral.	Vegetación	Relieve	Edificación	Industria	Mineral.	Tectónica	Palaeont.	Estratig.	Litología	Paleogeog.	Geomorf.	Formación	Plutónica	Metamorf.	Sediment.	Volcánica	Indifer.																					
14	15	16	17	18	19	20	21	22	23	24	25	26	27	28	29	30	31	32	33	34	35	36	37	38	39	40	41	42	43	44	45	46	47	48	49	50	51	52													

EQUIPO DE RECEPCION DEL IGME

EL CONSULTOR

Alonso



MINISTERIO DE INDUSTRIA
DIRECCION GENERAL DE MINAS
INSTITUTO GEOLOGICO Y MINERO DE ESPAÑA


PLAN NACIONAL DE LA MINERIA. MAPA GEOLOGICO NACIONAL A ESCALA 1:50.000
MAGNA

FICHA DE CONTROL DEL TRABAJO DE CAMPO MCC1

DATOS A RELLENAR POR EL IGME

CONTROL	FECHA	OBSERVACIONES
LIBRETA DE CAMPO		
MUESTRAS. LABORATORIO		
CARTOGRAFIA		
ESTACIONES VISITADAS		
OBSERVACIONES:		

EL SUPERVISOR DEL PROYECTO

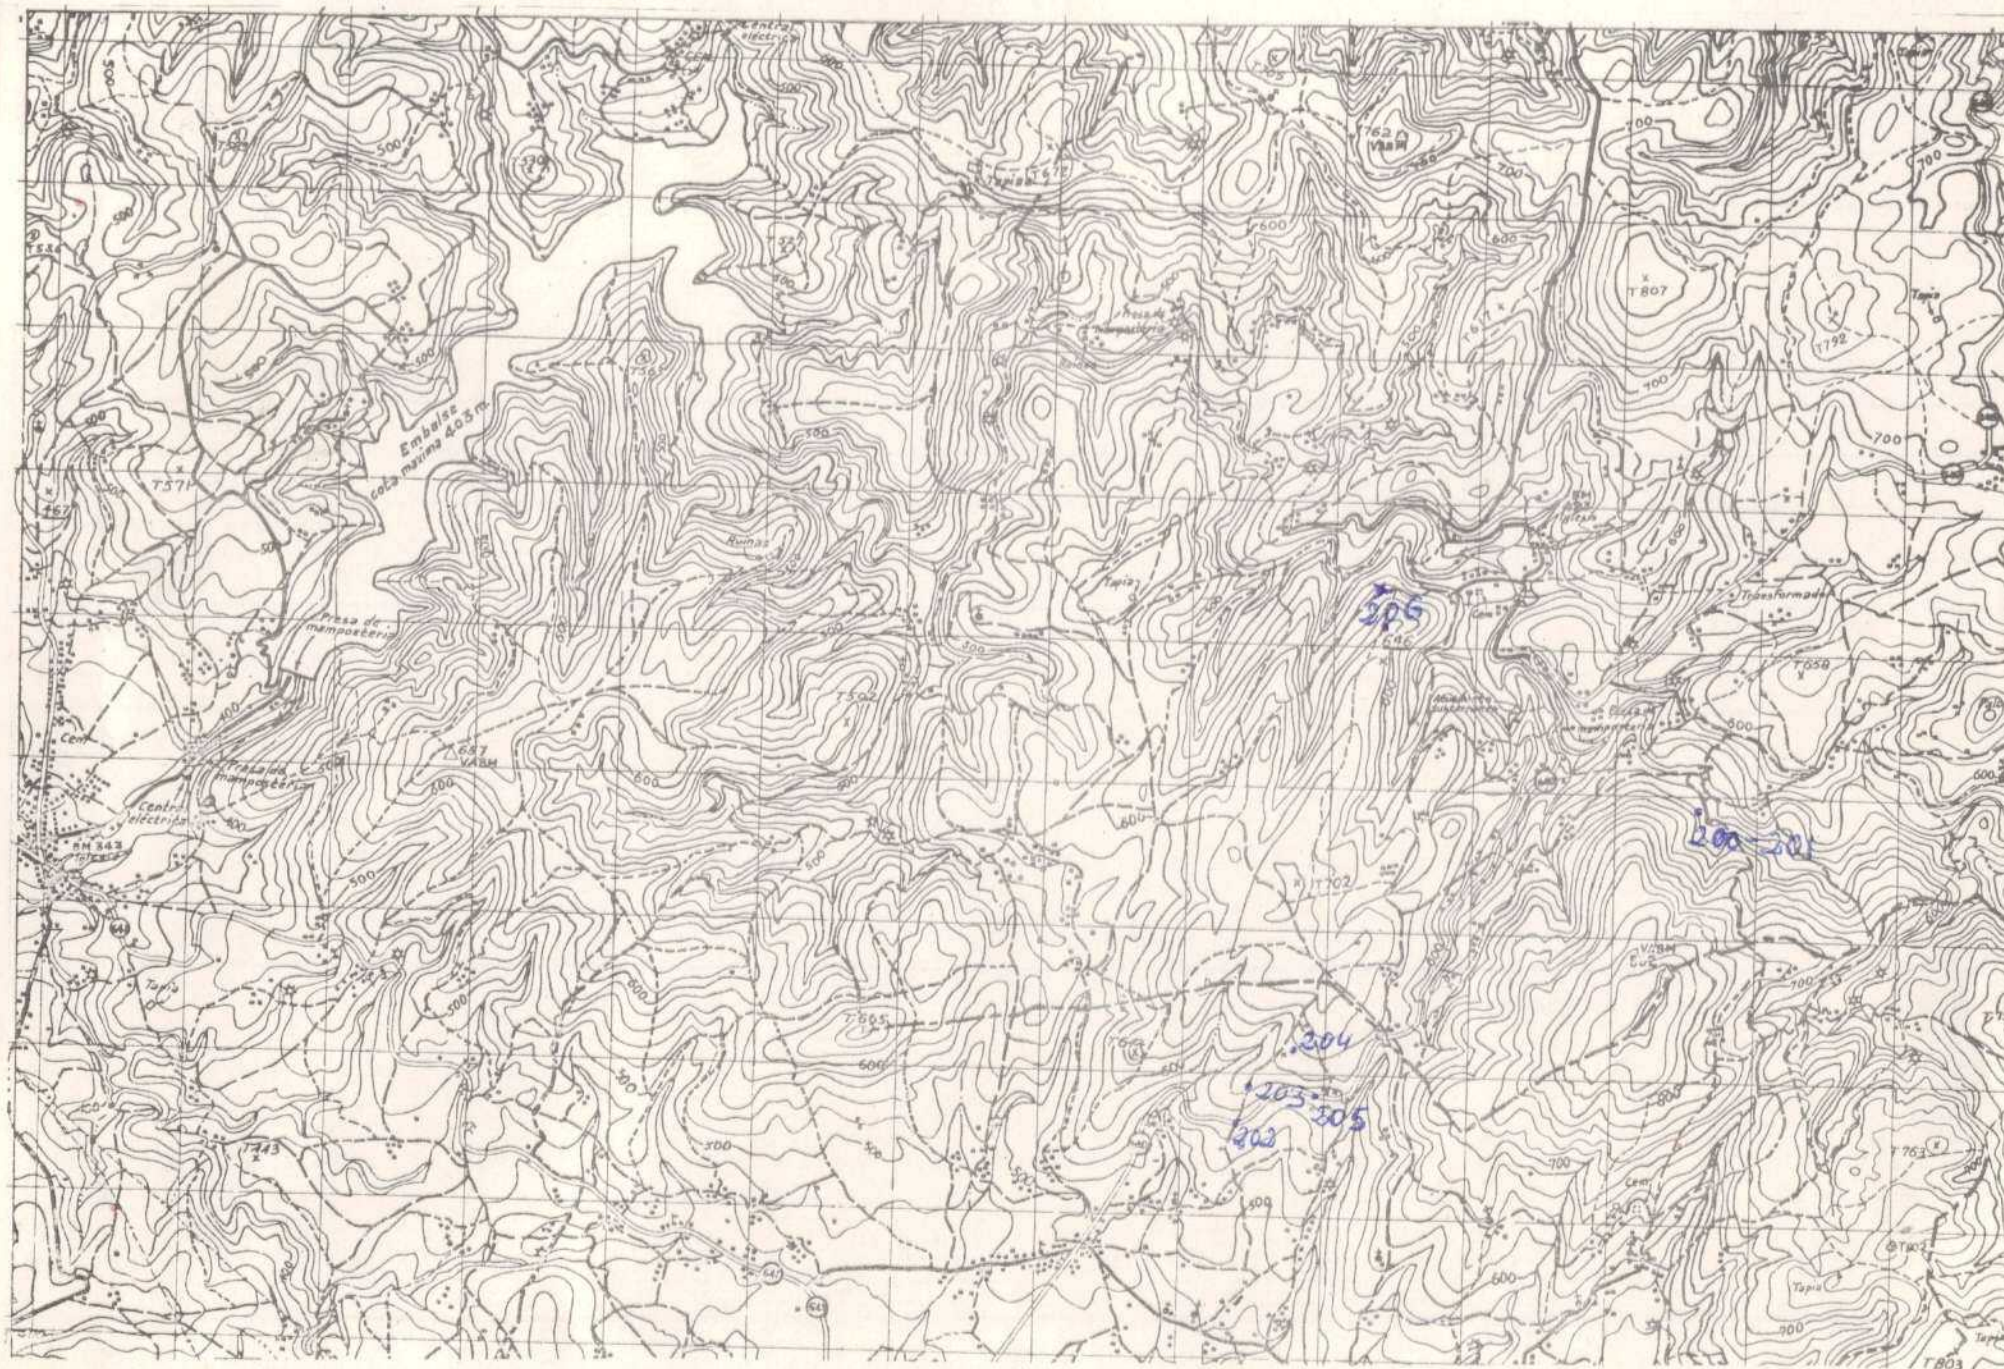

DATOS A RELLENAR POR EL IGME									
Nº de la hoja 1-50.000				Caudante Número	Nº del documento				
1	2	3	4		5	6	7	8	9
0	7	0	4	4	6	2	5	2	

DATOS A RELLE POR EL CONSULT			
CONSULT		ESPECIAL	QUE REAL LA ESTIM.
10	11	12	13
18		IM	

DATOS A RELLENAR POR EL IGME											
Recibido						Ref. Control		Perforado		Verificado	
71	72	73	74	75	76	77	78	79	80		

EQUIPO DE RECEPCION
DEL IOMC

EL CONSULTOR

J. Q. Z. P.



MINISTERIO DE INDUSTRIA
DIRECCION GENERAL DE MINAS
INSTITUTO GEOLOGICO Y MINERO DE ESPAÑA

PLAN NACIONAL DE LA MINERIA. MAPA GEOLOGICO NACIONAL A ESCALA 1:50.000
MAGNA

FICHA DE CONTROL DEL TRABAJO DE CAMPO MCC1

DATOS A RELLENAR POR EL IGME

CONTROL	FECHA	OBSERVACIONES
LIBRETA DE CAMPO	23-4-73	
MUESTRAS. LABORATORIO		
CARTOGRAFIA	23-4-73	
ESTACIONES VISITADAS		
OBSERVACIONES:		

EL SUPERVISOR DEL PROYECTO



[illegible]

EL CONDUCTOR

[Signature]



MINISTERIO DE INDUSTRIA
DIRECCION GENERAL DE MINAS
INSTITUTO GEOLOGICO Y MINERO DE ESPAÑA

PLAN NACIONAL DE LA MINERIA. MAPA GEOLOGICO NACIONAL A ESCALA 1:50.000
MAGNA

FICHA DE CONTROL DEL TRABAJO DE CAMPO MCC1

DATOS A RELLENAR POR EL IGME

CONTROL	FECHA	OBSERVACIONES
LIBRETA DE CAMPO		
MUESTRAS. LABORATORIO		
CARTOGRAFIA		
ESTACIONES VISITADAS		
OBSERVACIONES:		

EL SUPERVISOR DEL PROYECTO



MINISTERIO DE INDUSTRIA
DIRECCION GENERAL DE MINAS
INSTITUTO GEOLOGICO Y MINERO DE ESPAÑA


PLAN NACIONAL DE LA MINERIA. MAPA GEOLOGICO NACIONAL A ESCALA 1:50.000
MAGNA

FICHA DE CONTROL DEL TRABAJO DE CAMPO MCC1

DATOS A RELLENAR POR EL IGME

CONTROL	FECHA	OBSERVACIONES
LIBRETA DE CAMPO		
MUESTRAS. LABORATORIO		
CARTOGRAFIA		
ESTACIONES VISITADAS		
OBSERVACIONES:		

EL SUPERVISOR DEL PROYECTO

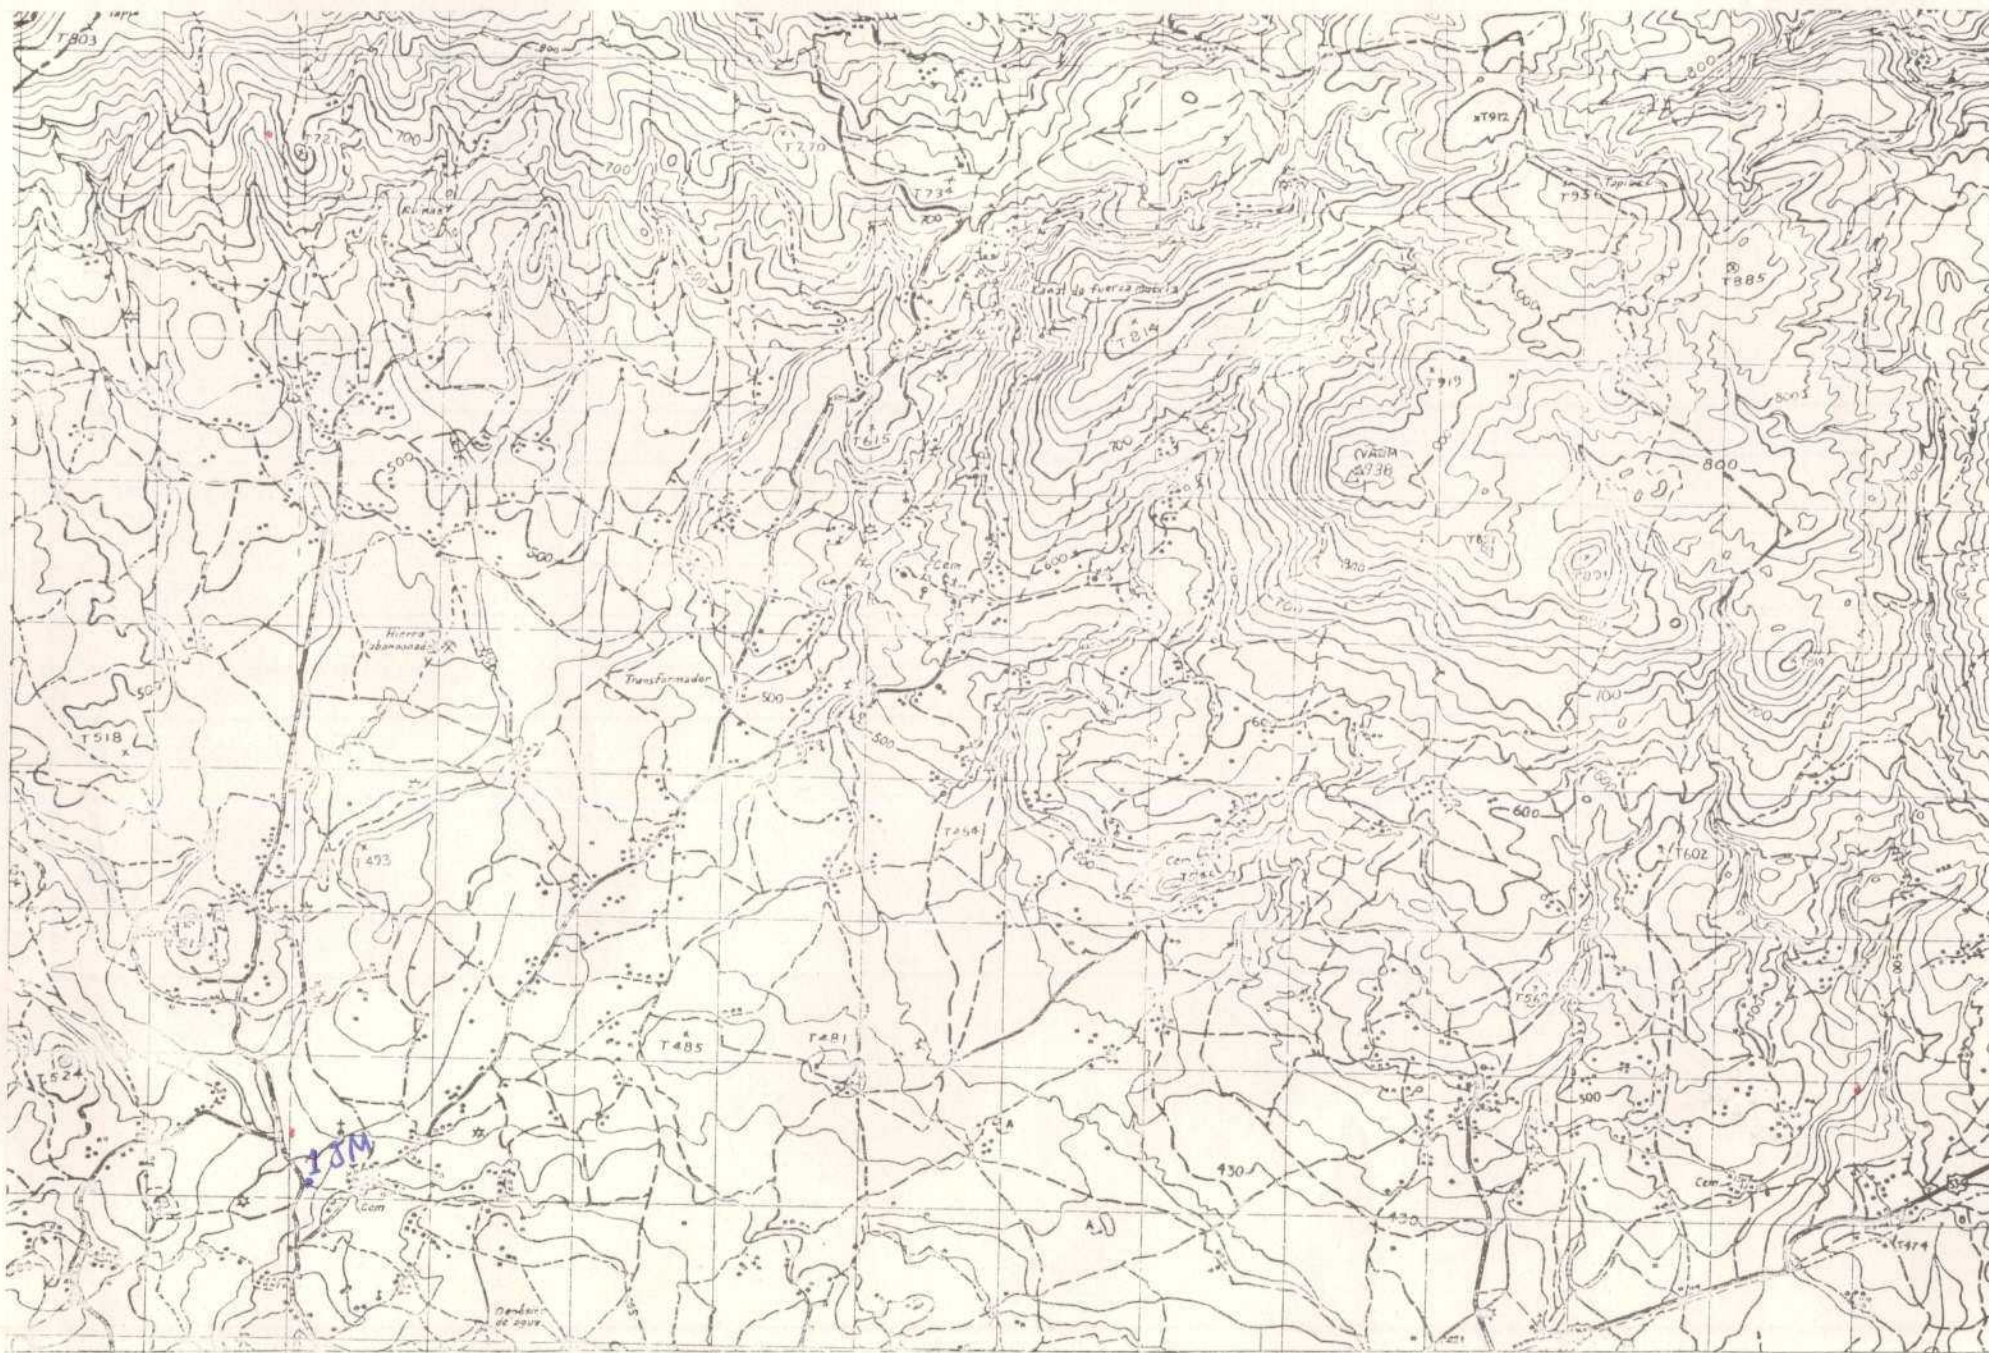

DATOS A RELLENAR POR EL IGME									
Nº de la hoja					Nº del documento				
1:50.000									
1	2	3	4	5	6	7	8	9	
0	7	0	4	2	6	1	5	3	

DATOS A RELLENAR POR EL CONSULTOR		
CONSULT	ESPECIAL QUE REAL	LA ESTAC
10	11	13
1	8	J
M		

DATOS A RELLENAR POR EL IGME										
Recibido					Ref. Control		Perforado		Verificado	
71	72	73	74	75	76	77	78	79	80	
2	2	1	1	7	3					

DATOS A RELLENAR POR EL CONSULTOR	
CON NUMEROS																CON UNOS EN CASO AFIRMATIVO																								
NUMERO DE LA ESTACION		Fecha			MEDICION										MUESTRAS										PUNTOS DE INTERES SINGULAR										TIPO DE TERR.					
14	15	16	17	18	19	20	21	22	23	24	25	26	27	28	29	30	31	32	33	34	35	36	37	38	39	40	41	42	43	44	45	46	47	48	49	50	51	52		
				1	2	0																																		

DATOS A RELLENAR POR EL CONSULTOR	
CON NUMEROS																CON UNOS EN CASO AFIRMATIVO																																			
NUMERO DE LA ESTACION		Fecha			MEDICION										MUESTRAS										PUNTOS DE INTERES SINGULAR										TIPO DE TERR.																
14	15	16	17	18	19	20	21	22	23	24	25	26	27	28	29	30	31	32	33	34	35	36	37	38	39	40	41	42	43	44	45	46	47	48	49	50	51	52													

EL CONSULTOR - DEBERA MARCAR SOBRE EL MAPA LAS ESTACIONES CON SU NUMERO DE REFERENCIA EN AZUL Y LOS CORTES REALIZADOS SOBRE EL TERRENO EN ROJO.
 PARA UN CONTROL CORRECTO DE LA MARCHA DEL TRABAJO DE CAMPO EL CONSULTOR DEBERA ENVIAR ENTRE LOS DIAS 1 al 7 y 15 al 22 DE CADA MES ESTAS HOJAS AL INSTITUTO GEOLOGICO Y MINERO DE ESPAÑA, DIVISION DE GEOLOGIA, CI RIOS ROSAS, 23 - MADRID - 3.

EQUIPO DE RECEPCION DEL IGME

EL CONSULTOR

Inf. complement de G-137 (19)

[Signature]



MINISTERIO DE INDUSTRIA
DIRECCION GENERAL DE MINAS
INSTITUTO GEOLOGICO Y MINERO DE ESPAÑA

PLAN NACIONAL DE LA MINERIA. MAPA GEOLOGICO NACIONAL A ESCALA 1:50.000
MAGNA

FICHA DE CONTROL DEL TRABAJO DE CAMPO MCC1

DATOS A RELLENAR POR EL IGME

CONTROL	FECHA	OBSERVACIONES
LIBRETA DE CAMPO	23-4-73	
MUESTRAS. LABORATORIO		
CARTOGRAFIA	23-4-73	
ESTACIONES VISITADAS		
OBSERVACIONES:		

EL SUPERVISOR DEL PROYECTO



MINISTERIO DE INDUSTRIA
DIRECCION GENERAL DE MINAS
INSTITUTO GEOLOGICO Y MINERO DE ESPAÑA


PLAN NACIONAL DE LA MINERIA. MAPA GEOLOGICO NACIONAL A ESCALA 1:50.000
MAGNA

FICHA DE CONTROL DEL TRABAJO DE CAMPO MCC1

DATOS A RELLENAR POR EL IGME

CONTROL	FECHA	OBSERVACIONES
LIBRETA DE CAMPO		
MUESTRAS. LABORATORIO		
CARTOGRAFIA		
ESTACIONES VISITADAS		
OBSERVACIONES:		

EL SUPERVISOR DEL PROYECTO

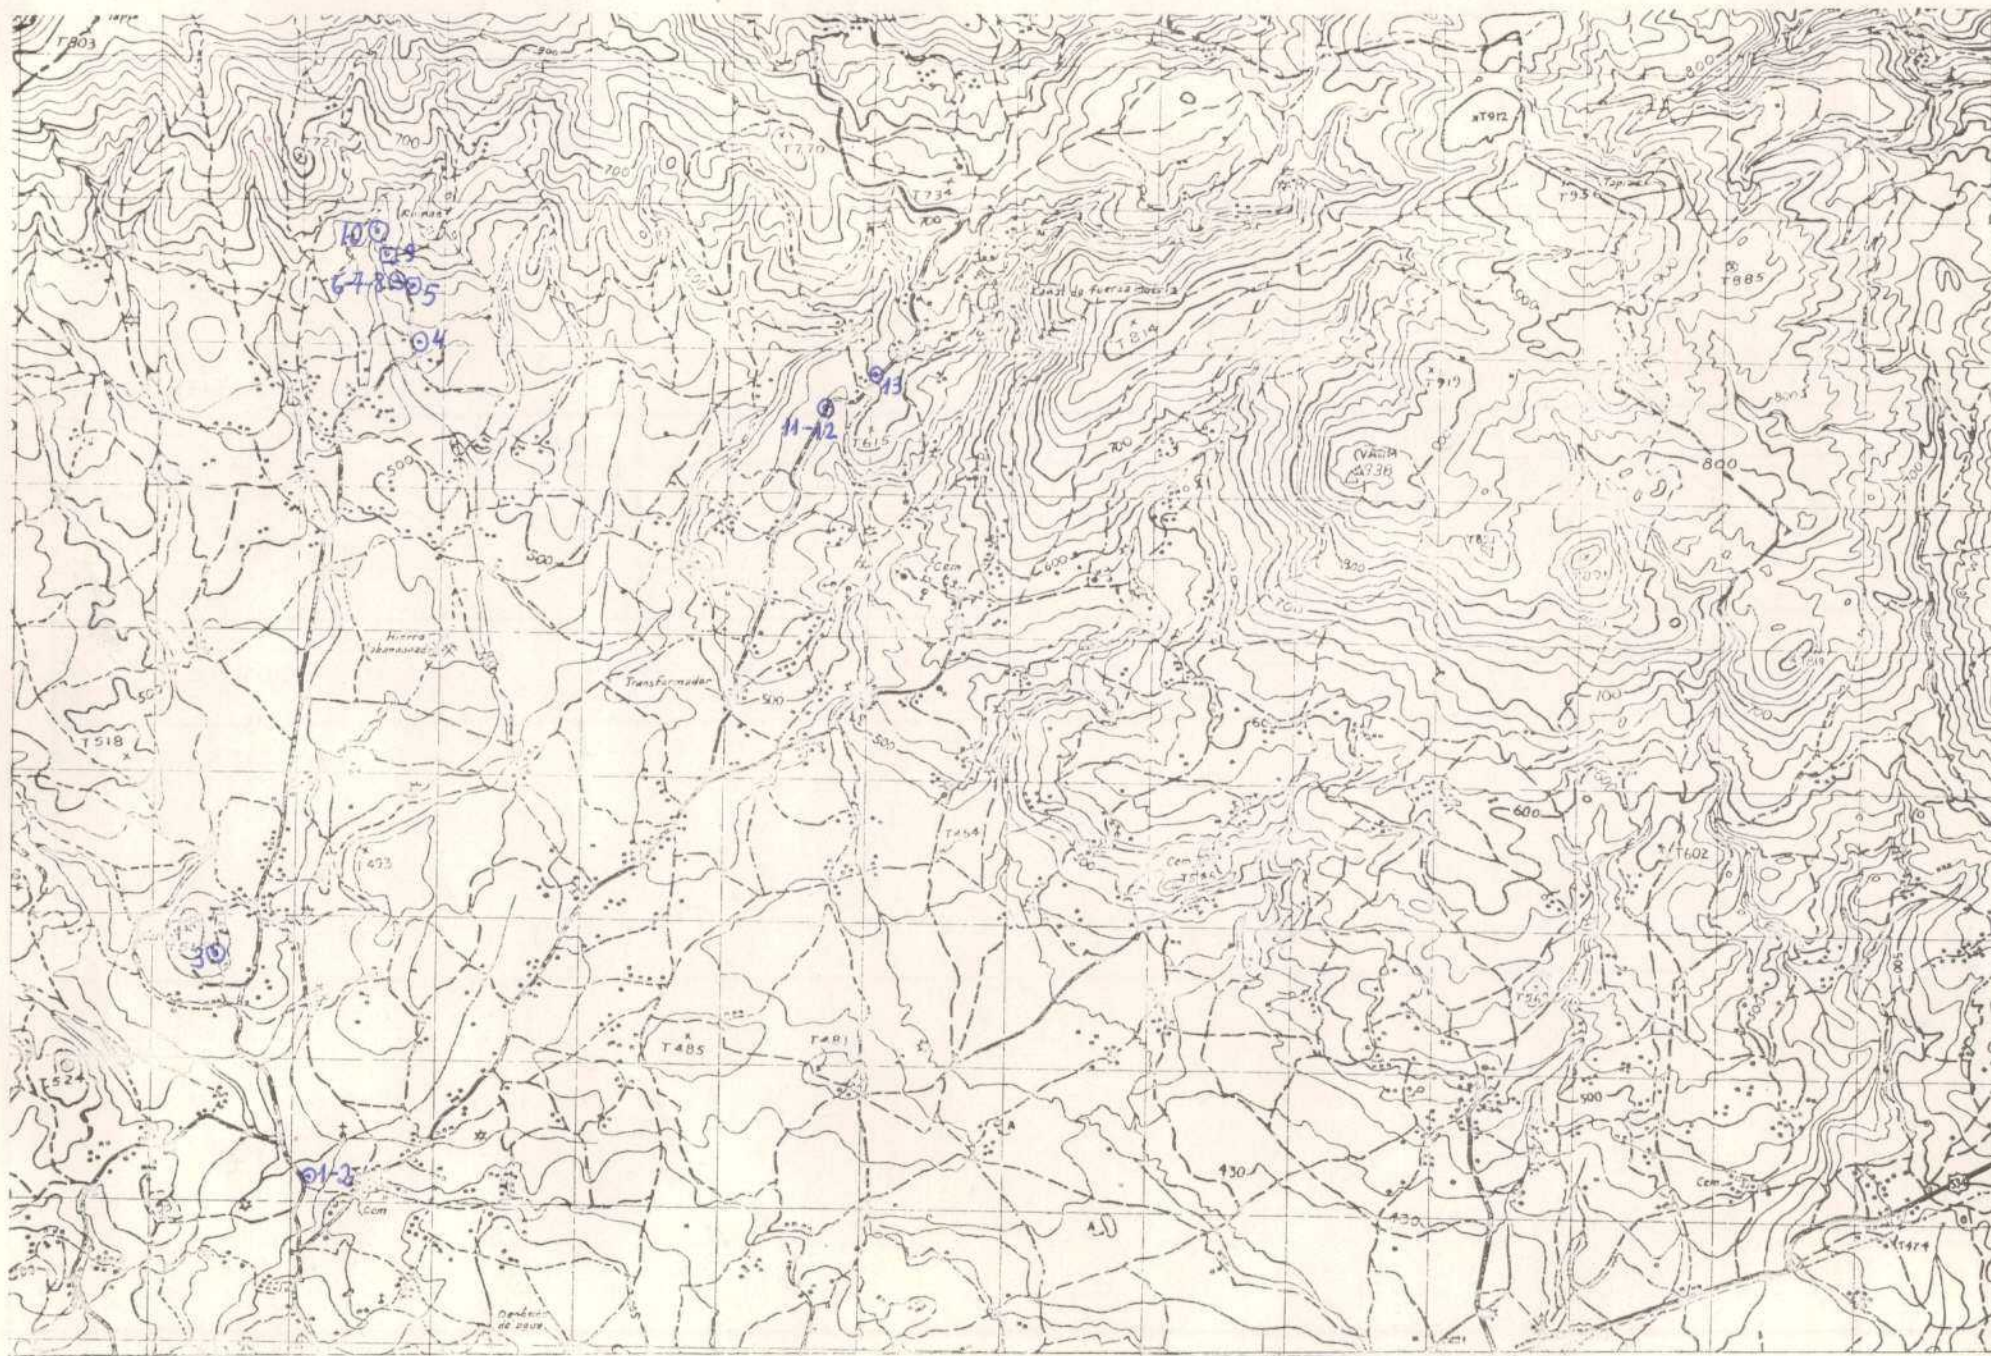

[illegible]



MINISTERIO DE INDUSTRIA
DIRECCION GENERAL DE MINAS
INSTITUTO GEOLOGICO Y MINERO DE ESPAÑA

PLAN NACIONAL DE LA MINERIA. MAPA GEOLOGICO NACIONAL A ESCALA 1:50.000
MAGNA

FICHA DE CONTROL DEL TRABAJO DE CAMPO MCC1

D6

DATOS A RELLENAR POR EL IGME

CONTROL	FECHA	OBSERVACIONES
LIBRETA DE CAMPO		
MUESTRAS. LABORATORIO		
CARTOGRAFIA		
ESTACIONES VISITADAS		
OBSERVACIONES:		

EL SUPERVISOR DEL PROYECTO



DATOS A RELLENAR POR EL IGME								
Nº de la hoja 1:50.000			Nº del documento					
1	2	3	4	5	6	7	8	9
0	7	0	4	4	G	2	4	8

DATOS A RELLENAR POR EL CONSULTOR			
CONSULTOR	ESPECIAL QUE REALIZA LA ESTAC.		
10	11	12	13
1	B	M	A

DATOS A RELLENAR POR EL IGME															
Recibido					Ref. Control		Perforado			Verificado					
71	72	73	74	75	76	77	78	79	80	C.G			H.C		
0	6	0	7	7	3										

DATOS A RELLENAR POR EL CONSULTOR																																						
CON NUMEROS																CON UNOS EN CASO AFIRMATIVO																						
NUMERO DE LA ESTACION		Fecha			MUESTRAS																PUNTOS DE INTERES SINGULARES																TIPO DE TERR.	
DIA	MES	AÑO	Rumbo	Buzos	Croquis	Fotograf.	Petrogr.	Macrop.	Microsc.	Sedimen.	Rayos X	Q 14	Mineral.	Químico	Isótopos	Microsc.	Mineral.	Tectón.	Paleont.	Extracel.	Litológ.	Paleogeol.	Hidrogr.	Económ.	Perfor.	Purific.	Mercurio	Sedimen.	Indifer.									
393	16	673	1																																			
394																																						
395																																						
396																																						
397																																						
398																																						
399																																						
400	16	673	1																																			
401	20	673	1																																			
402																																						
403																																						
404																																						
405																																						
406																																						
407																																						
408																																						
409																																						
410	20	673	1																																			
411	22	673																																				
412																																						
413																																						
415																																						
424																																						
425																																						
426	22	673																																				

EL CONSULTOR DEBERA MARCAR SOBRE EL MAPA LAS ESTACIONES CON SU NUMERO DE REFERENCIA (EN AZUL) Y LOS CORTES REALIZADOS SOBRE EL TERRENO (EN ROJO).

PARA UN CONTROL CORRECTO DE LA MARCHA DEL TRABAJO DE CAMPO EL CONSULTOR DEBERA ENVIAR ENTRE LOS DIAS 1 al 7 y 15 al 22 DE CADA MES ESTAS HOJAS AL INSTITUTO GEOLOGICO Y MINERO DE ESPAÑA, DIVISION DE GEOLOGIA C/ RIOS ROSAS, 23 - MADRID - 3.

DATOS A RELLENAR POR EL CONSULTOR	
CON NUMEROS																CON UNOS EN CASO AFIRMATIVO																																			
NUMERO DE LA ESTACION		Fecha			MUESTRAS																PUNTOS DE INTERES SINGULARES																TIPO DE TERR.														
DIA	MES	AÑO	Rumbo	Buzos	Croquis	Fotograf.	Petrogr.	Macrop.	Microsc.	Sedimen.	Rayos X	Q 14	Mineral.	Químico	Isótopos	Microsc.	Mineral.	Tectón.	Paleont.	Extracel.	Litológ.	Paleogeol.	Hidrogr.	Económ.	Perfor.	Purific.	Mercurio	Sedimen.	Indifer.																						
14	15	16	17	18	19	20	21	22	23	24	25	26	27	28	29	30	31	32	33	34	35	36	37	38	39	40	41	42	43	44	45	46	47	48	49	50	51	52													

EQUIPO DE RECEPCION DEL IGME

EL CONSULTOR

J. O. T. P.



MINISTERIO DE INDUSTRIA
DIRECCION GENERAL DE MINAS
INSTITUTO GEOLOGICO Y MINERO DE ESPAÑA

PLAN NACIONAL DE LA MINERIA. MAPA GEOLOGICO NACIONAL A ESCALA 1:50.000
MAGNA

FICHA DE CONTROL DEL TRABAJO DE CAMPO MCC1

DATOS A RELLENAR POR EL IGME

CONTROL	FECHA	OBSERVACIONES
LIBRETA DE CAMPO		
MUESTRAS. LABORATORIO		
CARTOGRAFIA		
ESTACIONES VISITADAS		
OBSERVACIONES:		

EL SUPERVISOR DEL PROYECTO





MINISTERIO DE INDUSTRIA
DIRECCION GENERAL DE MINAS
INSTITUTO GEOLOGICO Y MINERO DE ESPAÑA

PLAN NACIONAL DE LA MINERIA. MAPA GEOLOGICO NACIONAL A ESCALA 1:50.000
MAGNA


FICHA DE CONTROL DEL TRABAJO DE CAMPO MCC1

84

DATOS A RELLENAR POR EL IGME

CONTROL	FECHA	OBSERVACIONES
LIBRETA DE CAMPO		
MUESTRAS. LABORATORIO		
CARTOGRAFIA		
ESTACIONES VISITADAS		
OBSERVACIONES:		

EL SUPERVISOR DEL PROYECTO

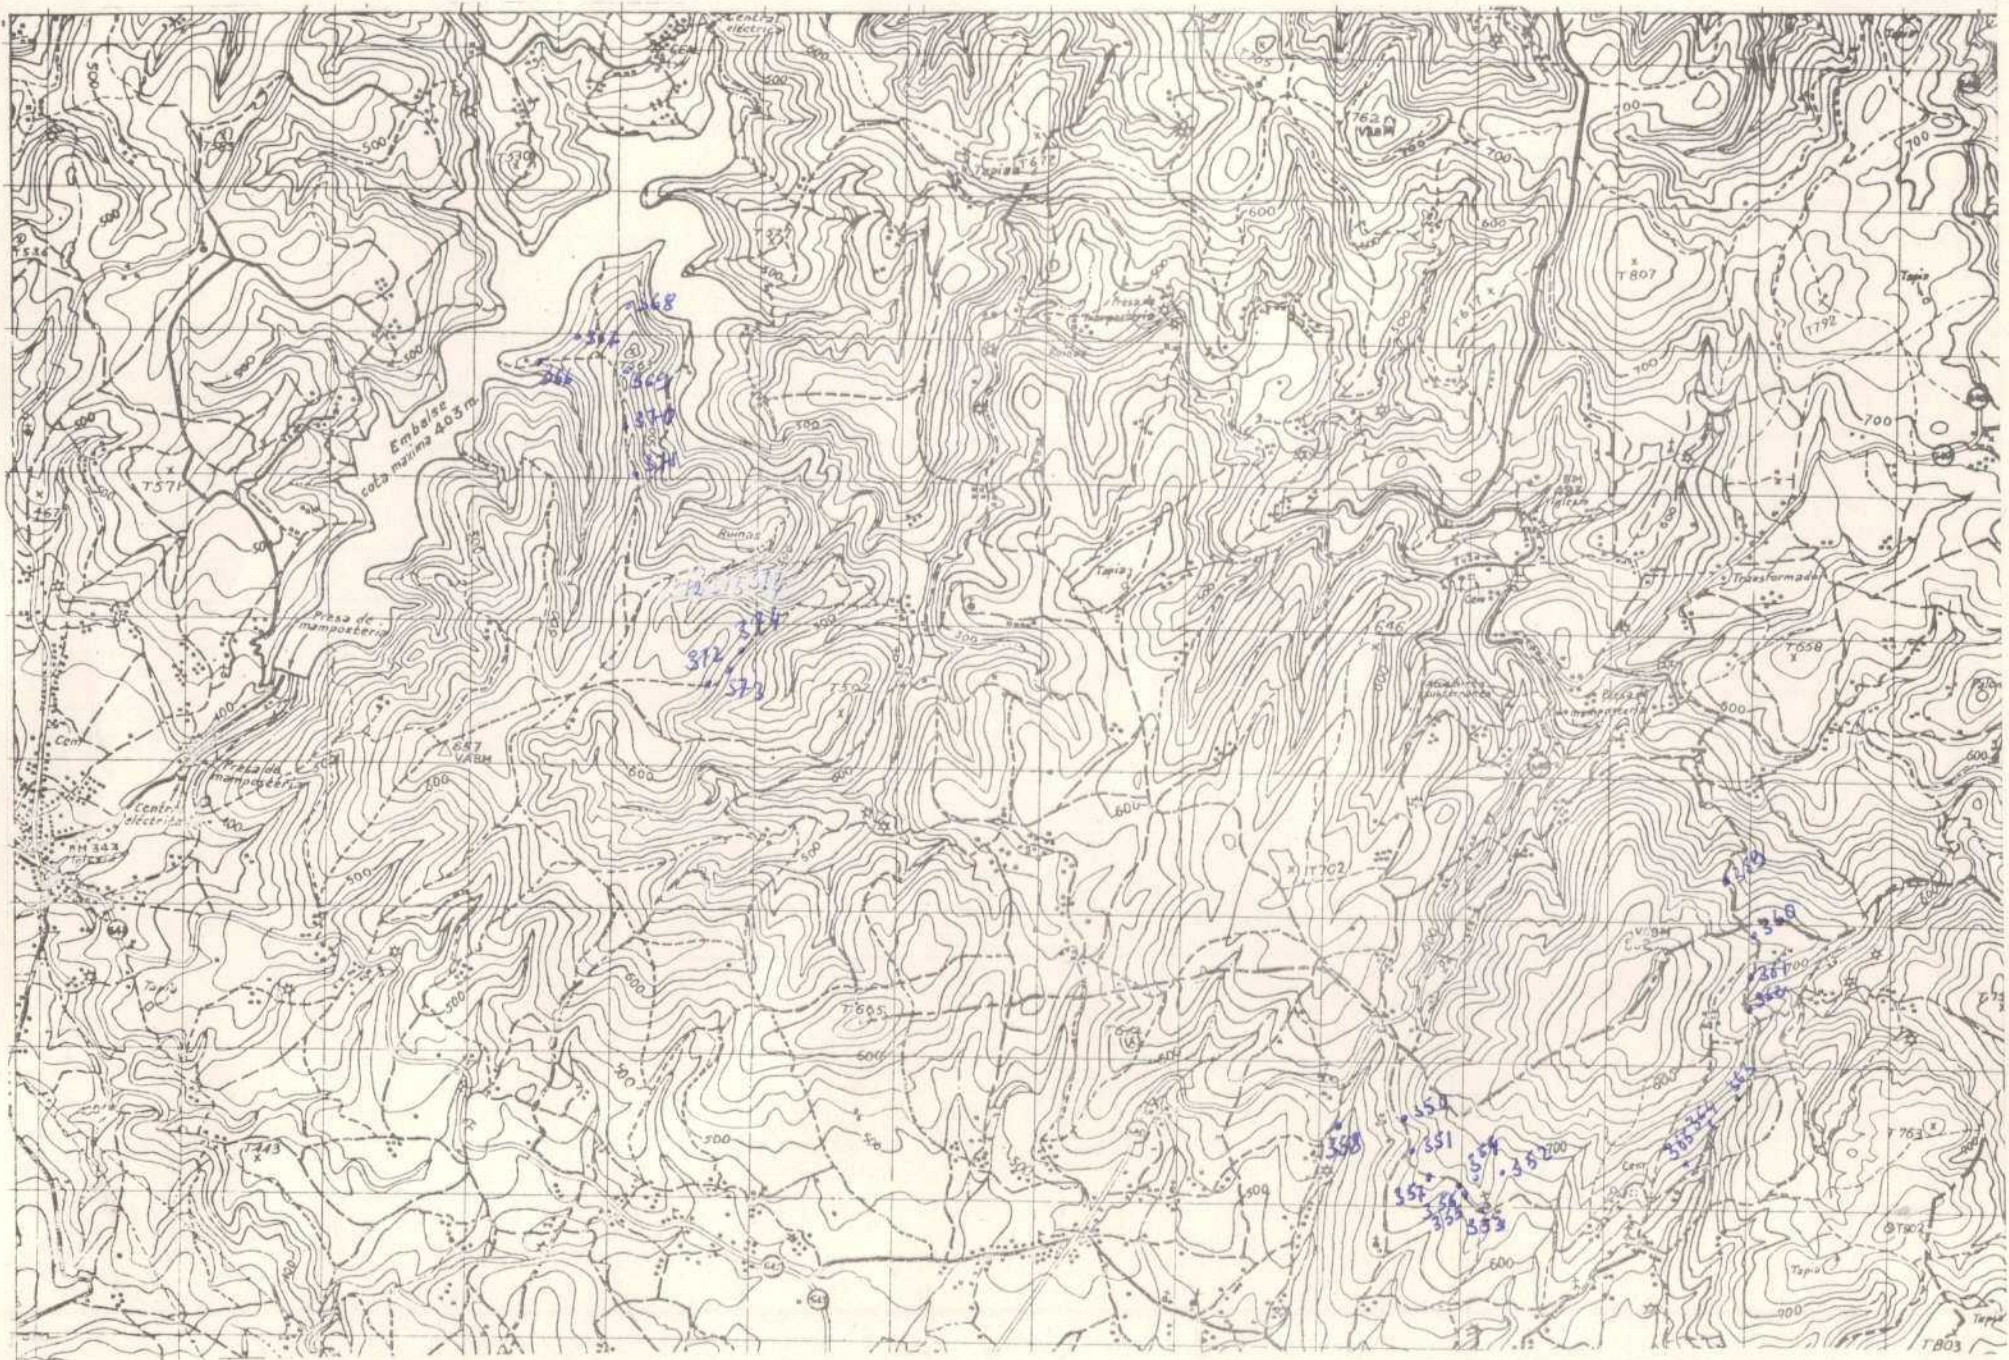

DATOS A RELLENAR POR EL IGME									
Nº de la hoja 1.50.000					Nº del documento				
1	2	3	4	5	6	7	8	9	
0	7	0	4	4	6	2	4	2	

DATOS A RELLENAR POR EL CONSULTOR			
CONSULTOR	ESPECIAL QUE REALIZA LA ESTACIÓN		
JO	II	12	13
1	B	M	A

DATOS A RELLENAR POR EL IGME															
Recibido				Ref. Control				Perforado				Verificado			
71	72	73	74	75	76	77	78	79	80	81	82	83	84	85	86
0	6	0	7	7	3					C	O			V	C

DATOS A RELLENAR POR EL CONSULTOR																						
CON NUMEROS										CON UNOS EN CASO AFIRMATIVO												
NUMERO DE LA ESTACION	Fecha			MUESTRAS													PUNTOS DE INTERES SINGULAR			TIPO DE TERR		
350	14	6	73	1																		
351				1																		
352				1																		
353				1																		
354				1																		
355				1																		
356				1																		
357				1																		
358				1																		
359				1																		
360				1																		
361				1																		
362				1																		
363				1																		
364				1																		
365				1																		
366				1																		
367				1																		
368				1																		
369				1																		
370				1																		
371				1																		
372				1																		
373				1																		
374	14	6	73	1																		

DATOS A RELLENAR POR EL CONSULTOR	
CON NUMEROS																	CON UNOS EN CASO AFIRMATIVO	
NUMERO DE LA ESTACION	Fecha			MUESTRAS													PUNTOS DE INTERES SINGULAR			TIPO DE TERR	
14	15	16	



MINISTERIO DE INDUSTRIA
DIRECCION GENERAL DE MINAS
INSTITUTO GEOLOGICO Y MINERO DE ESPAÑA

PLAN NACIONAL DE LA MINERIA. MAPA GEOLOGICO NACIONAL A ESCALA 1:50.000
MAGNA


FICHA DE CONTROL DEL TRABAJO DE CAMPO MCC1

82

DATOS A RELLENAR POR EL IGME

CONTROL	FECHA	OBSERVACIONES
LIBRETA DE CAMPO		
MUESTRAS. LABORATORIO		
CARTOGRAFIA		
ESTACIONES VISITADAS		
OBSERVACIONES:		

EL SUPERVISOR DEL PROYECTO

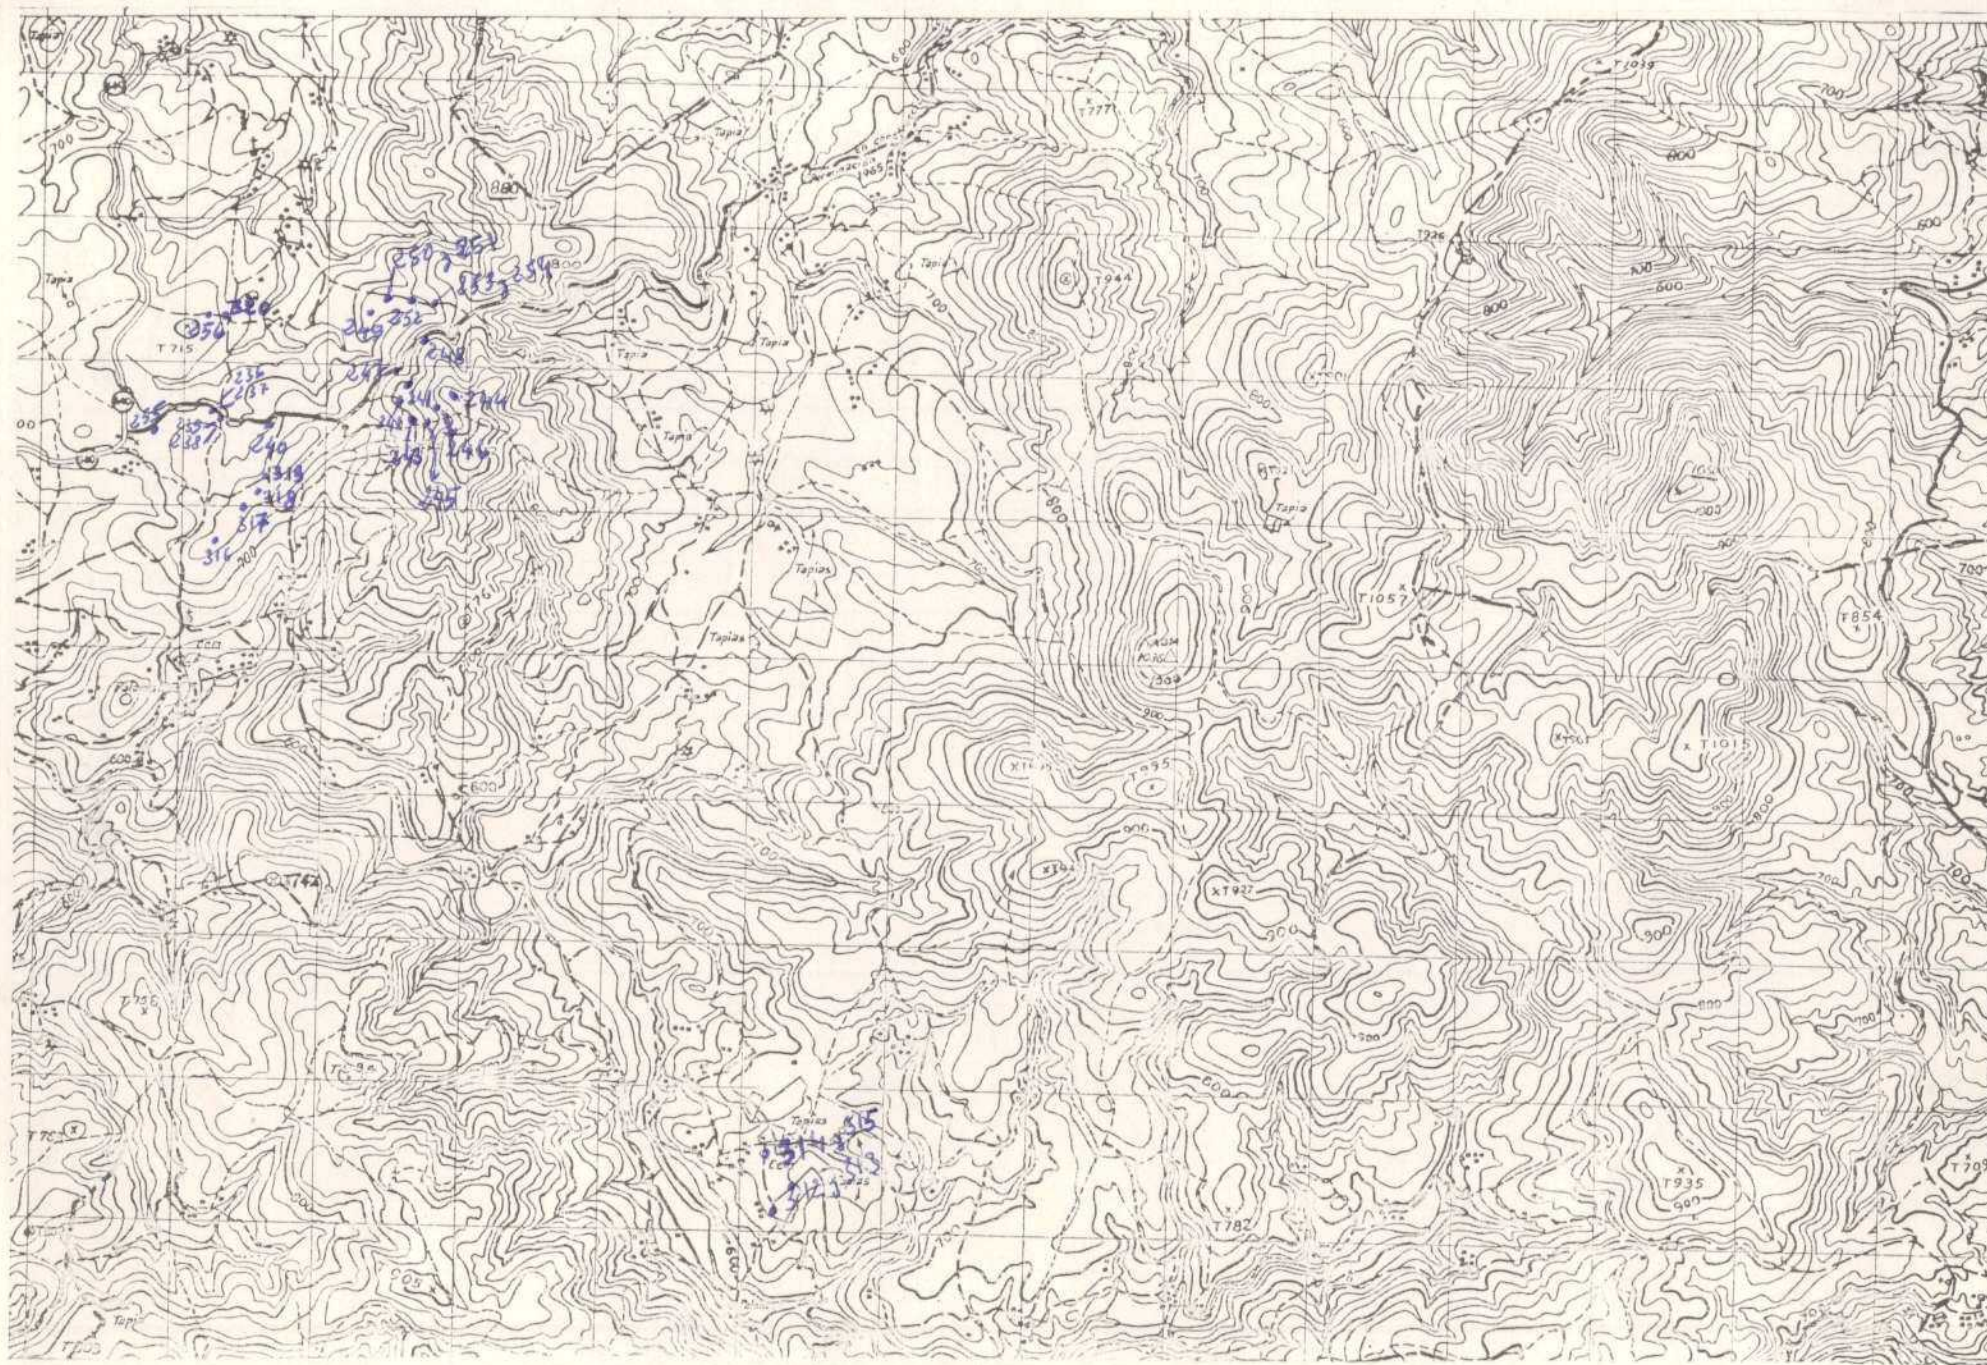



MINISTERIO DE INDUSTRIA
DIRECCION GENERAL DE MINAS
INSTITUTO GEOLOGICO Y MINERO DE ESPAÑA

PLAN NACIONAL DE LA MINERIA. MAPA GEOLOGICO NACIONAL A ESCALA 1:50.000
MAGNA

FICHA DE CONTROL DEL TRABAJO DE CAMPO MCC1

DATOS A RELLENAR POR EL IGME

CONTROL	FECHA	OBSERVACIONES
LIBRETA DE CAMPO		
MUESTRAS. LABORATORIO		
CARTOGRAFIA		
ESTACIONES VISITADAS		
OBSERVACIONES:		

EL SUPERVISOR DEL PROYECTO



21M4

DATOS A RELLENAR POR EL IGME								
Nº de la hoja 1.50.000				Nº del documento				
1	2	3	4	5	6	7	8	9
0	7	0	4	1	6	0	9	7

DATOS A RELLENAR POR EL CONSULTOR			
CONSULT	ESPECIAL	QUE REAL	LA ESTAC
10	11	12	13
10	11	12	13

DATOS A RELLENAR POR EL IGME															
Recibido						Ref. Control		Perforado		Verificado					
71	72	73	74	75	76	77	78	79	80						
1	0	1	2	7	3										

DATOS A RELLENAR POR EL CONSULTOR	
CON NUMEROS												CON UNOS EN CASO AFIRMATIVO																												
NUMERO DE LA ESTACION		Fecha			MUESTRAS																			TIPO DE TERR																
14	15	16	17	18	19	20	21	22	23	24	25	26	27	28	29	30	31	32	33	34	35	36	37	38	39	40	41	42	43	44	45	46	47	48	49	50	51	52		
0	0	2	1	1	2	0	2	7	3	1																														

EL CONSULTOR - DEBERA MARCAR SOBRE EL MAPA LAS ESTACIONES CON SU NUMERO DE REFERENCIA (EN AZUL) Y LOS CORTES REALIZADOS SOBRE EL TERRENO (EN ROJO).
 PARA UN CONTROL CORRECTO DE LA MARCHA DEL TRABAJO DE CAMPO EL CONSULTOR DEBERA ENVIAR ENTRE LOS DIAS 1 Y 7 Y 15 Y 22 DE CADA MES ESTAS HOJAS AL INSTITUTO GEOLOGICO Y MINERO DE ESPAÑA, DIVISION DE GEOLOGIA - C/ RIOS ROSAS, 23 - MADRID - 3.

DATOS A RELLENAR POR EL CONSULTOR	
CON NUMEROS																								CON UNOS EN CASO AFIRMATIVO																											
NUMERO DE LA ESTACION		Fecha			MUESTRAS																			TIPO DE TERR																											
14	15	16	17	18	19	20	21	22	23	24	25	26	27	28	29	30	31	32	33	34	35	36	37	38	39	40	41	42	43	44	45	46	47	48	49	50	51	52													

EQUIPO DE RECEPCION DEL IGME

EL CONSULTOR

Handwritten signature



MINISTERIO DE INDUSTRIA
DIRECCION GENERAL DE MINAS
INSTITUTO GEOLOGICO Y MINERO DE ESPAÑA

PLAN NACIONAL DE LA MINERIA. MAPA GEOLOGICO NACIONAL A ESCALA 1:50.000
MAGNA

FICHA DE CONTROL DEL TRABAJO DE CAMPO MCC1

83

DATOS A RELLENAR POR EL IGME

CONTROL	FECHA	OBSERVACIONES
LIBRETA DE CAMPO		
MUESTRAS. LABORATORIO		
CARTOGRAFIA		
ESTACIONES VISITADAS		
OBSERVACIONES:		

EL SUPERVISOR DEL PROYECTO





MINISTERIO DE INDUSTRIA
DIRECCION GENERAL DE MINAS
INSTITUTO GEOLOGICO Y MINERO DE ESPAÑA

PLAN NACIONAL DE LA MINERIA. MAPA GEOLOGICO NACIONAL A ESCALA 1:50.000
MAGNA

FICHA DE CONTROL DEL TRABAJO DE CAMPO MCC1

DATOS A RELLENAR POR EL IGME

CONTROL	FECHA	OBSERVACIONES
LIBRETA DE CAMPO		
MUESTRAS. LABORATORIO		
CARTOGRAFIA		
ESTACIONES VISITADAS		
OBSERVACIONES:		

EL SUPERVISOR DEL PROYECTO

DATOS A RELLENAR POR EL IGME								
Nº de la hoja 1:50.000				Nº del documento				
1	2	3	4	5	6	7	8	9
0	7	0	4	1	6	1	0	1

DATOS A RELLENAR POR EL CONSULTOR			
CONSULTOR	ESPECIAL QUE REALIZA LA ESTACIÓN		
10	11	12	13
J	O	M	A

DATOS A RELLENAR POR EL IGME									
Recibido				Ref. Control		Perforado		Verificado	
71	72	73	74	75	76	77	78	79	80
2	2	1	1	7	3				

DATOS A RELLENAR POR EL CONSULTOR																																						
CON NUMEROS														CON UNOS EN CASO AFIRMATIVO																								
NUMERO DE LA ESTACION		Fecha			MUESTRAS												PUNTOS DE INTERES SINGULAR												TIPO DE TERR.									
14	15	16	17	18	19	20	21	22	23	24	25	26	27	28	29	30	31	32	33	34	35	36	37	38	39	40	41	42	43	44	45	46	47	48	49	50	51	52
27421				973																											1							
41721				973																											1							

EL CONSULTOR. - DEBERA MARCAR SOBRE EL MAPA LAS ESTACIONES CON SU NUMERO DE REFERENCIA (EN AZUL) Y LOS CORTES REALIZADOS SOBRE EL TERRENO (EN ROJO).
 PARA UN CONTROL CORRECTO DE LA MARCHA DEL TRABAJO DE CAMPO EL CONSULTOR DEBERA ENVIAR ENTRE LOS DIAS 1 al 7 y 15 al 22 DE CADA MES ESTAS HOJAS AL INSTITUTO GEOLOGICO Y MINERO DE ESPAÑA, DIVISION DE GEOLOGIA, C/ RIOS ROSAS, 23 - MADRID - 3.

Inf. compl. de G-154 (P1) y G-091 (83)

DATOS A RELLENAR POR EL CONSULTOR	
CON NUMEROS																								CON UNOS EN CASO AFIRMATIVO																											
NUMERO DE LA ESTACION		Fecha			MEDICION												MUESTRAS												PUNTOS DE INTERES SINGULAR												TIPO DE TERR.										
14	15	16	17	18	19	20	21	22	23	24	25	26	27	28	29	30	31	32	33	34	35	36	37	38	39	40	41	42	43	44	45	46	47	48	49	50	51	52													

EQUIPO DE RECEPCION DEL IGME

EL CONSULTOR

J. C. T.



MINISTERIO DE INDUSTRIA
DIRECCION GENERAL DE MINAS
INSTITUTO GEOLOGICO Y MINERO DE ESPAÑA


PLAN NACIONAL DE LA MINERIA. MAPA GEOLOGICO NACIONAL A ESCALA 1:50.000
MAGNA

FICHA DE CONTROL DEL TRABAJO DE CAMPO MCC1

DATOS A RELLENAR POR EL IGME

CONTROL	FECHA	OBSERVACIONES
LIBRETA DE CAMPO		
MUESTRAS. LABORATORIO		
CARTOGRAFIA		
ESTACIONES VISITADAS		
OBSERVACIONES:		

EL SUPERVISOR DEL PROYECTO

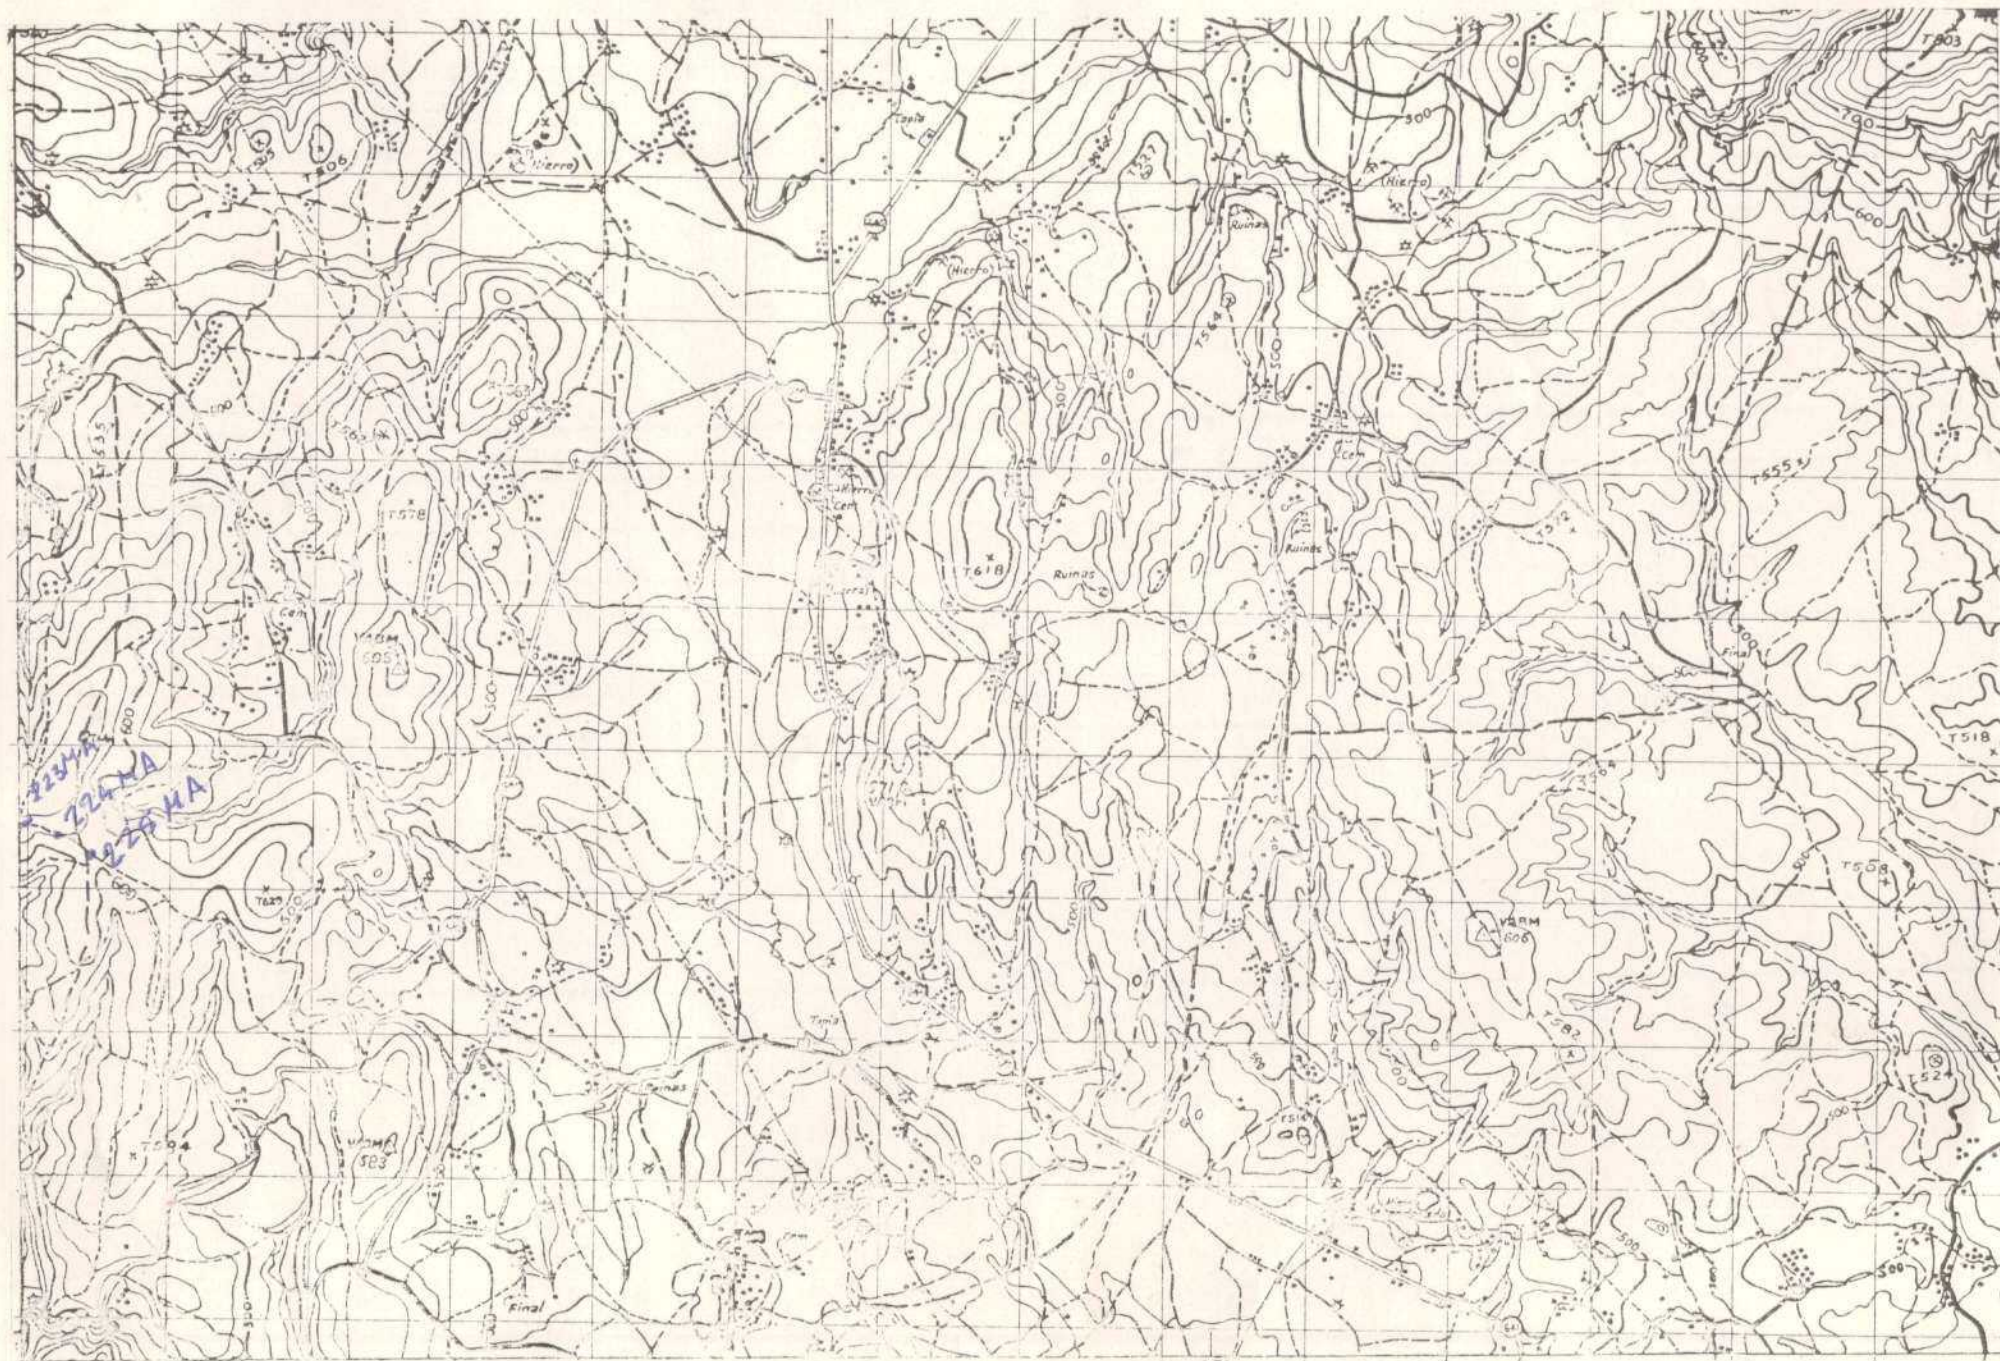

DATOS A RELLENAR POR EL IGME									
Nº de la hoja 1:50.000					Nº del documento				
1	2	3	4	5	6	7	8	9	
0	7	0	4	3	6	1	9	0	

DATOS A RELLENAR POR EL CONSULTOR			
CONSULTOR	ESPECIAL	QUE REALIZA LA ESTAD.	
1	2	3	4
1	3	NA	

DATOS A RELLENAR POR EL IGME															
Recibido								Ref. Control		Perforado		Verificado			
71	72	73	74	75	76	77	78	79	80						
0	6	0	7	7	3										

DATOS A RELLENAR POR EL CONSULTOR																		
CON NUMEROS				CON UNOS EN CASO AFIRMATIVO														
NUMERO DE LA ESTACION	Fecha			MEDICION		MUESTRAS										PUNTOS DE INTERES		TIPO DE TERR.
	DIA	MES	AÑO	Rumbo	Croquis	Petrogr.	Mineral.	Macrosc.	Sediment.	Reptiles	Plantas	Animales	Minerales	Vegetación	Indifer.			
223	03	03	73	11														
224	03	03	73	11														
225	03	03	73	11														

EL CONSULTOR... DEBERA MARCAR SOBRE EL MAPA LAS ESTACIONES CON SU NUMERO DE REFERENCIA (EN AZUL) Y LOS CORTES REALIZADOS SOBRE EL TERRENO (EN ROJO).
PARA UN CONTROL CORRECTO DE LA MARCHA DEL TRABAJO DE CAMPO EL CONSULTOR DEBERA ENVIAR ENTRE LOS DIAS 1 y 15 y 15 y 22 DE CADA MES ESTAS HOJAS AL INSTITUTO GEOLOGICO Y MINERO DE ESPAÑA, DIVISION DE GEOLOGIA. C/ RIOS ROSAS, 23 - MADRID - 3.

DATOS A RELLENAR POR EL CONSULTOR	
CON NUMEROS												CON UNOS EN CASO AFIRMATIVO																																							
NUMERO DE LA ESTACION	Fecha			MEDICION		MUESTRAS										PUNTOS DE INTERES		TIPO DE TERR.																																	
	DIA	MES	AÑO	Rumbo	Croquis	Petrogr.	Mineral.	Macrosc.	Sediment.	Reptiles	Plantas	Animales	Minerales	Vegetación	Indifer.																																				
14	15	16	17	18	19	20	21	22	23	24	25	26	27	28	29	30	31	32	33	34	35	36	37	38	39	40	41	42	43	44	45	46	47	48	49	50	51	52													

EQUIPO DE RECEPCION DEL IGME

EL CONSULTOR

J. S. - r



MINISTERIO DE INDUSTRIA
DIRECCION GENERAL DE MINAS
INSTITUTO GEOLOGICO Y MINERO DE ESPAÑA


PLAN NACIONAL DE LA MINERIA. MAPA GEOLOGICO NACIONAL A ESCALA 1:50.000
MAGNA

FICHA DE CONTROL DEL TRABAJO DE CAMPO MCC1

DATOS A RELLENAR POR EL IGME

CONTROL	FECHA	OBSERVACIONES
LIBRETA DE CAMPO		
MUESTRAS. LABORATORIO		
CARTOGRAFIA		
ESTACIONES VISITADAS		
OBSERVACIONES:		

EL SUPERVISOR DEL PROYECTO

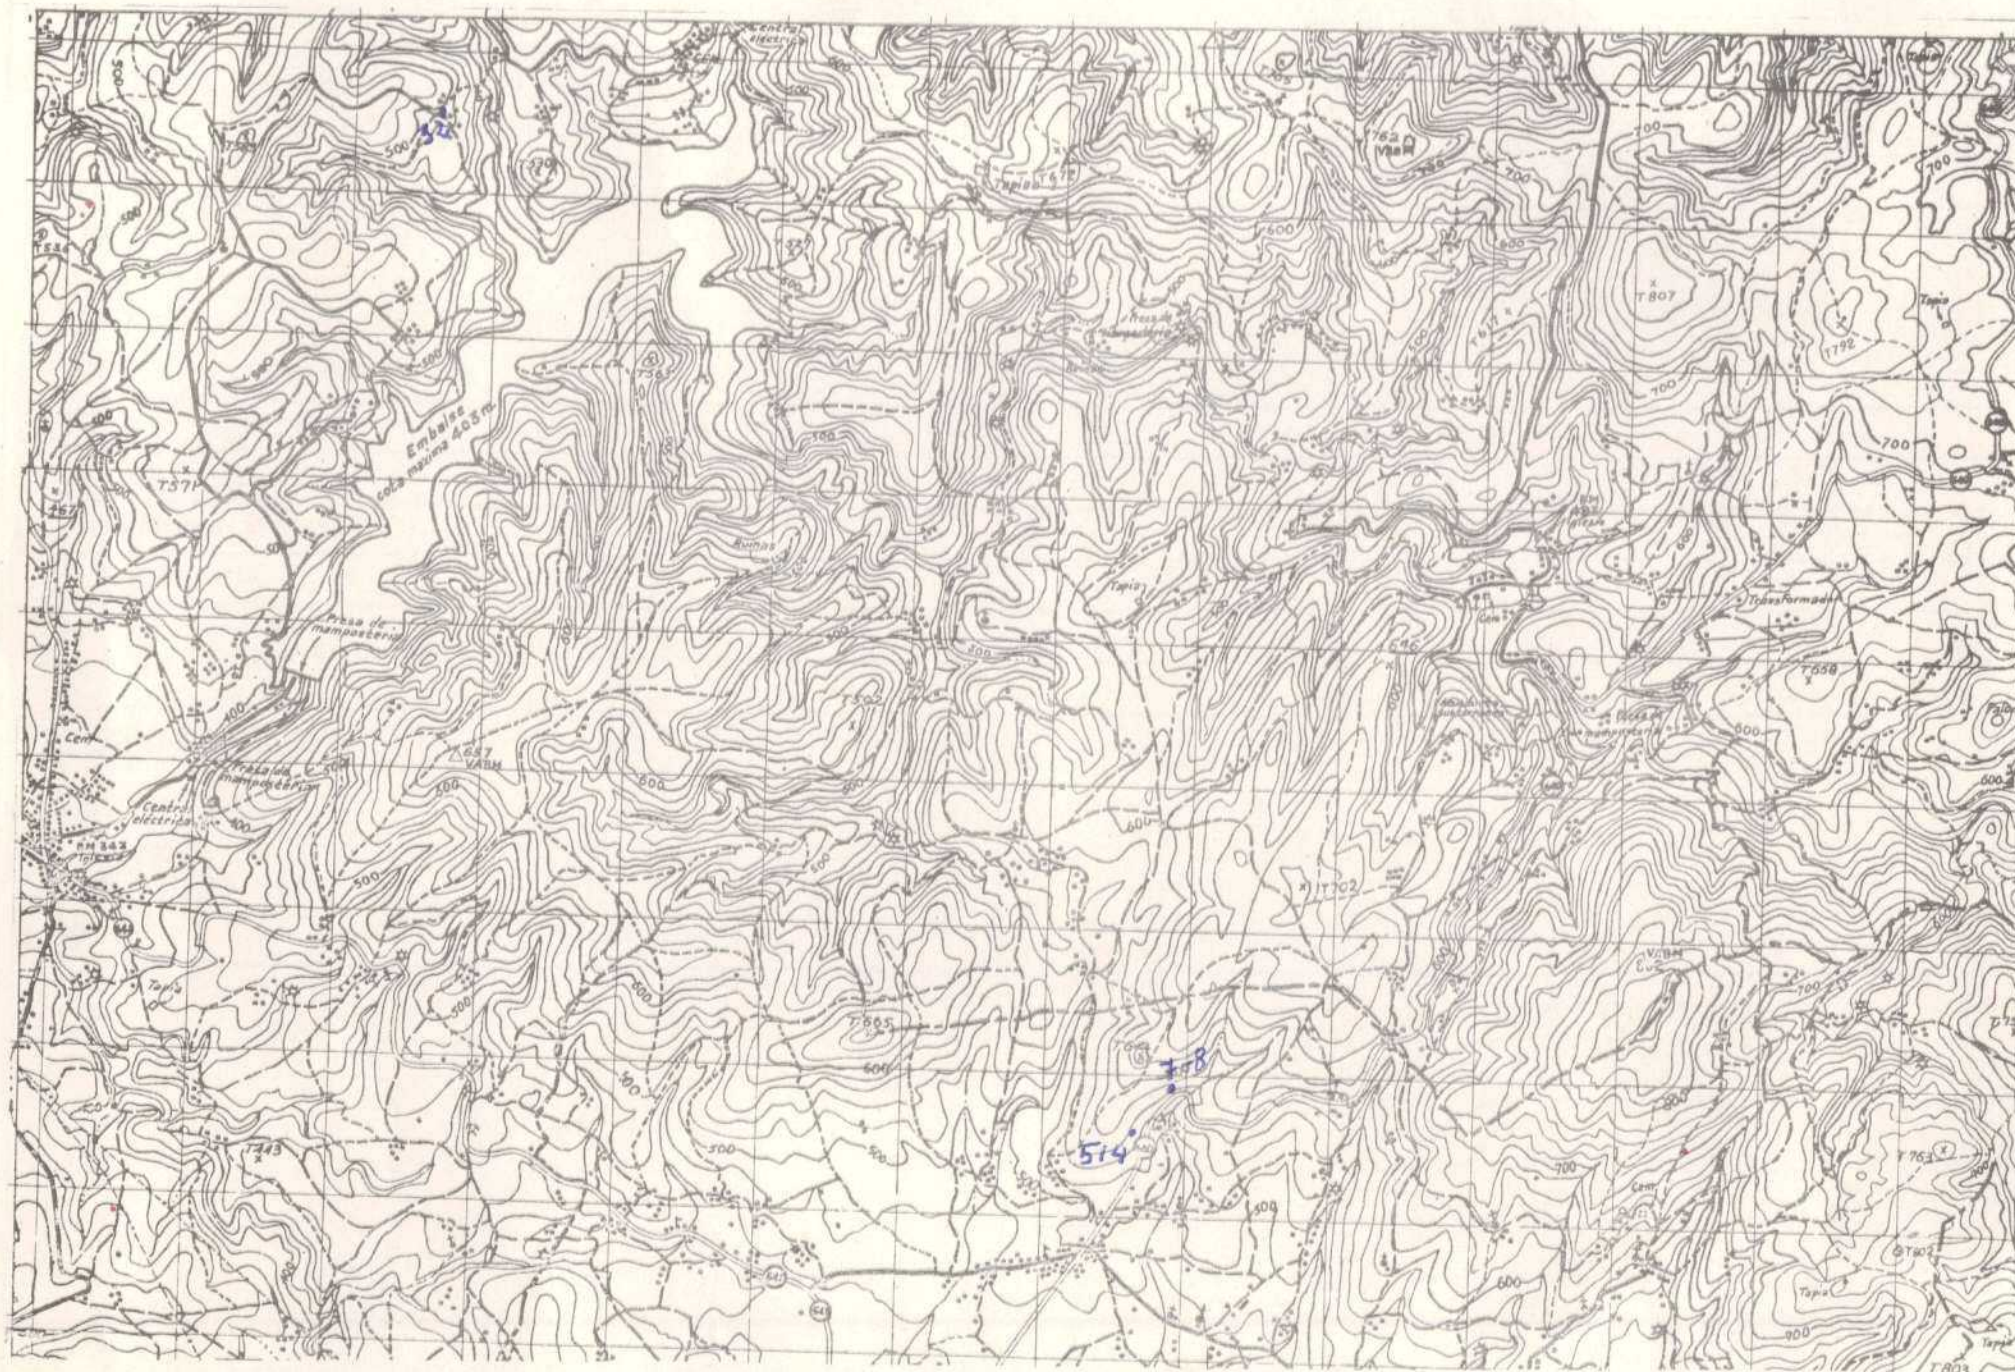



MINISTERIO DE INDUSTRIA
DIRECCION GENERAL DE MINAS
INSTITUTO GEOLOGICO Y MINERO DE ESPAÑA

PLAN NACIONAL DE LA MINERIA. MAPA GEOLOGICO NACIONAL A ESCALA 1:50.000
MAGNA


FICHA DE CONTROL DEL TRABAJO DE CAMPO MCC1

124

DATOS A RELLENAR POR EL IGME

CONTROL	FECHA	OBSERVACIONES
LIBRETA DE CAMPO		
MUESTRAS. LABORATORIO		
CARTOGRAFIA		
ESTACIONES VISITADAS		
OBSERVACIONES:		

EL SUPERVISOR DEL PROYECTO

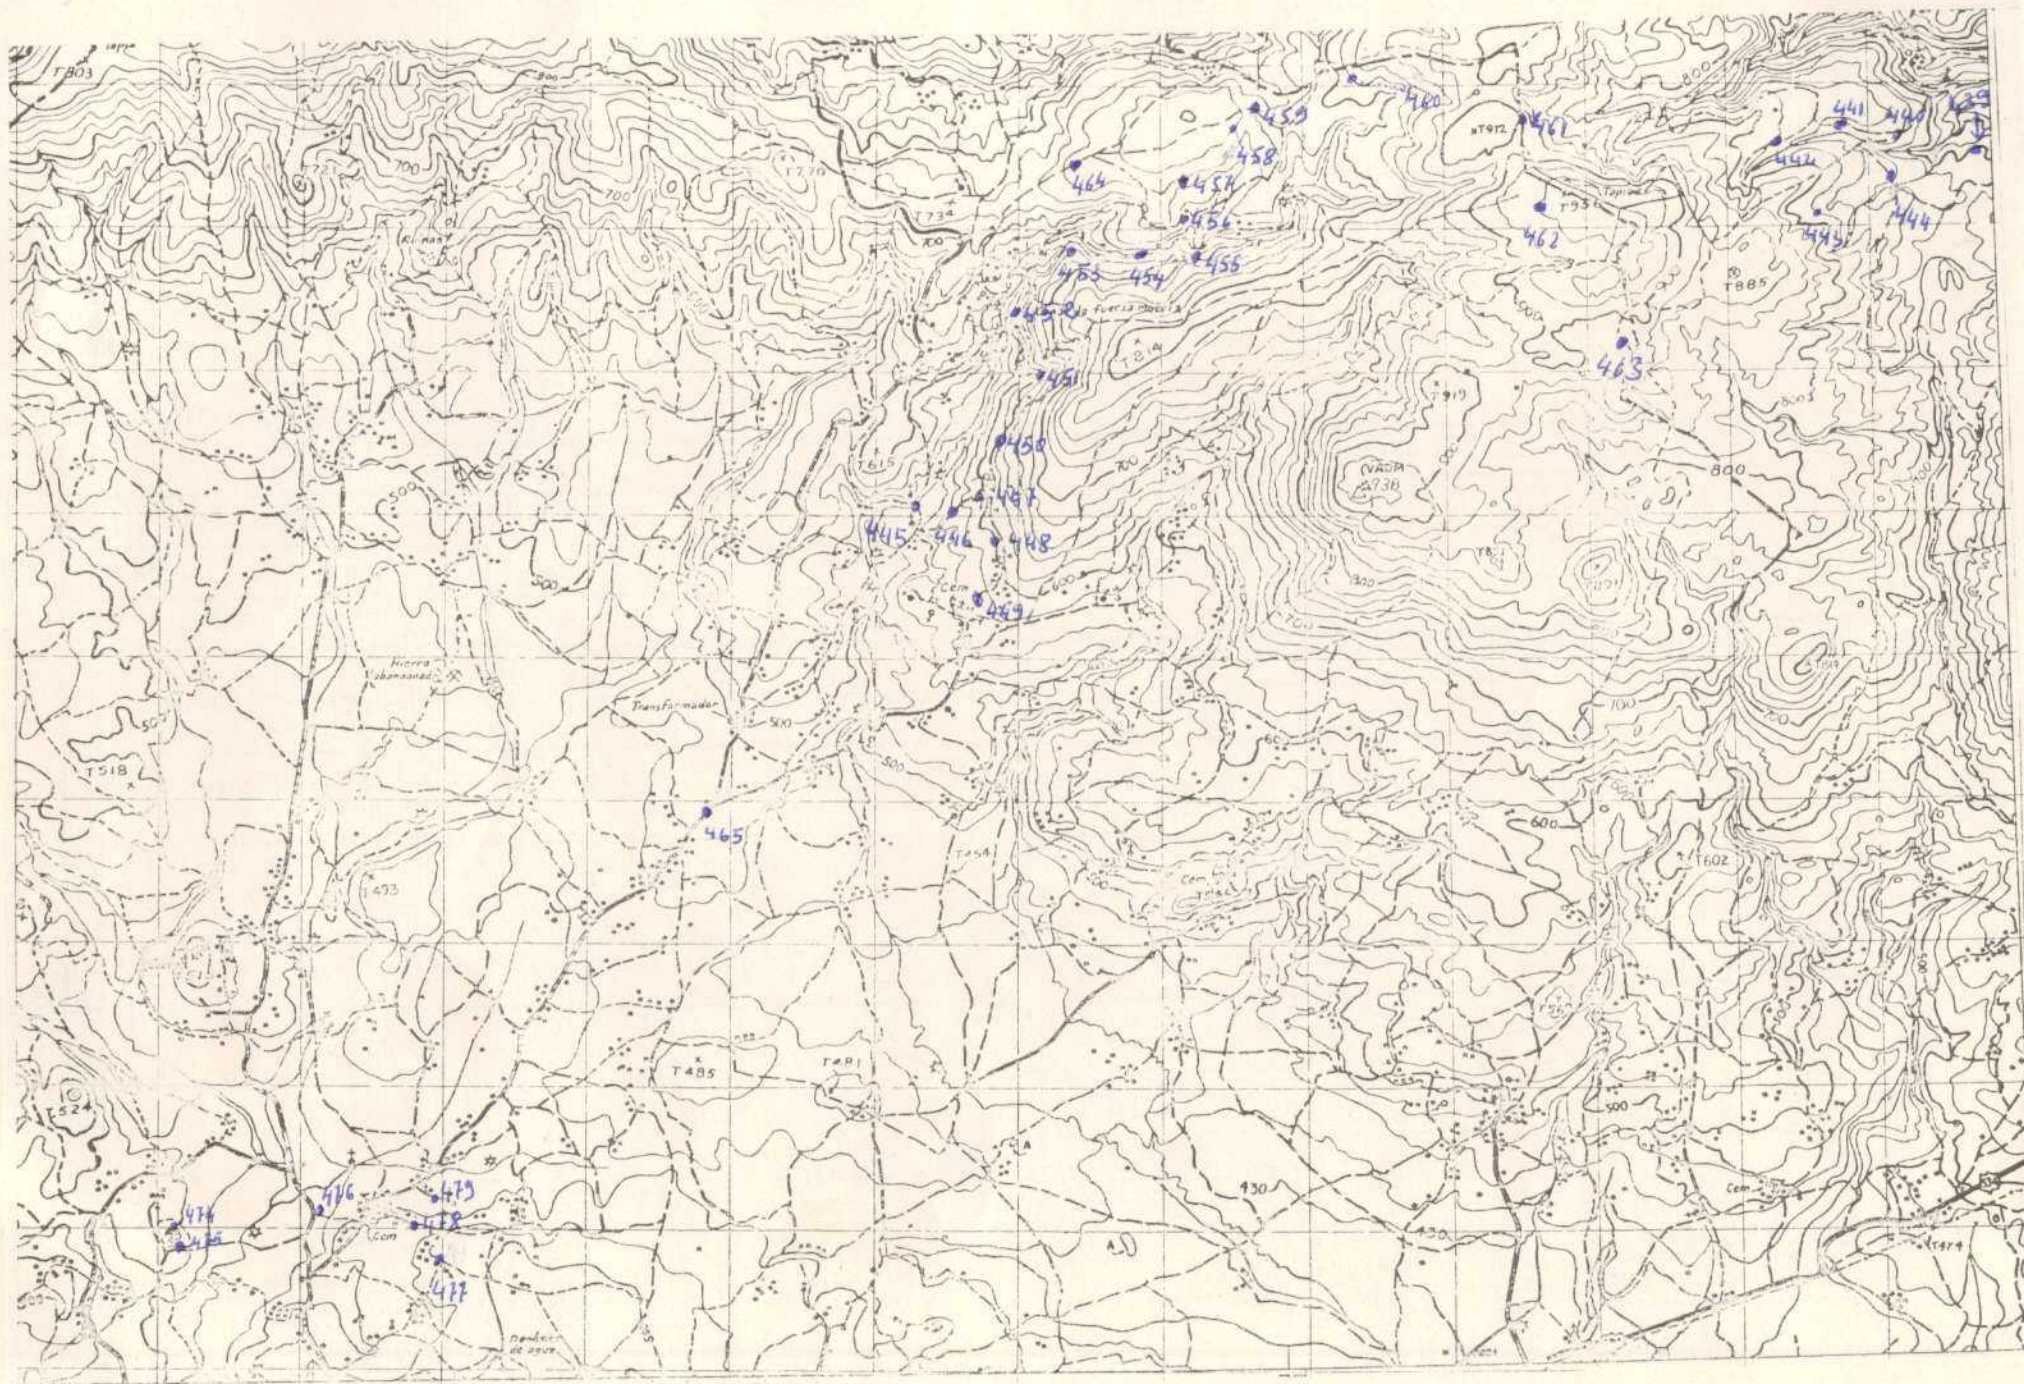

DATOS A RELLENAR POR EL IOME										
Nº de la hoja 1:50.000					Código numeral	Nº del documento				
1	2	3	4	5		6	7	8	9	
0	7	0	4	2		6	1	4	1	

DATOS A RELLENAR POR EL CONSULTANTE			
CONSULTA		EVALUACIÓN QUE REALIZA LA ESTAD.	
10	11	12	13
IB		MA	

DATOS A RELLENAR POR EL IGME											
Recibido						Ref. Control		Perforado		Verificado	
T1	T2	T3	T4	T5	T6	T7	T8	T9	T0		
2	1	0	9	7	3					P. Serrano	

[illegible]EQUIPO DE RECEPCION
DEL IGME

EL CONSULTOR

J. Q. T.





MINISTERIO DE INDUSTRIA
DIRECCION GENERAL DE MINAS
INSTITUTO GEOLOGICO Y MINERO DE ESPAÑA

PLAN NACIONAL DE LA MINERIA. MAPA GEOLOGICO NACIONAL A ESCALA 1:50.000
MAGNA


FICHA DE CONTROL DEL TRABAJO DE CAMPO MCC1

123

DATOS A RELLENAR POR EL IGME

CONTROL	FECHA	OBSERVACIONES
LIBRETA DE CAMPO		
MUESTRAS. LABORATORIO		
CARTOGRAFIA		
ESTACIONES VISITADAS		
OBSERVACIONES:		

EL SUPERVISOR DEL PROYECTO

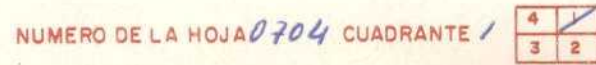

DATOS A RELLENAR POR EL IGME										DATOS A RELLENAR POR EL IGME								
Nº de la hoja 1:50.000					Nº del documento					Recibido		Ref. Control		Perforado		Verificado		
1	2	3	4	5	6	7	8	9	71	72	73	74	75	76	77	78	79	80
0	7	0	4	1	6	0	8	8	2	1	0	7	7	3				

DATOS A RELLENAR POR EL CONSULTOR

CON NUMEROS										CON UNOS EN CASO AFIRMATIVO									
NUMERO DE LA ESTACION		Fecha		MEDICION		MUESTRAS		PUNTOS DE INTERES SINGULAR		TIPO DE TERR.									
14	15	16	17	18	19	20	21	22	23	24	25	26	27	28	29	30	31	32	
466	11	773	11																
467			11																
468			11																
469			11																
470			11																
471			11																
472			11																
473	11	773	11																
490	21	773	11																
491																			
492																			
493																			
494																			
495			11																
496			11																
497	21	773	11																

EL CONSULTOR: DEBERA MARCAR SOBRE EL MAPA LAS ESTACIONES CON SU NUMERO DE REFERENCIA (EN AZUL) Y LOS CORTES REALIZADOS SOBRE EL TERRENO (EN ROJO).

PARA UN CONTROL CORRECTO DE LA MARCHA DEL TRABAJO DE CAMPO EL CONSULTOR DEBERA ENVIAR ENTRE LOS DIAS 1 y 7 y 15 y 22 DE CADA MES ESTAS HOJAS AL INSTITUTO GEOLOGICO Y MINERO DE ESPAÑA, DIVISION DE GEOLOGIA. C/ RIOS ROSAS, 23 - MADRID - 3.

EQUIPO DE RECEPCION DEL IGME

EL CONSULTOR

10-7-77



MINISTERIO DE INDUSTRIA
DIRECCION GENERAL DE MINAS
INSTITUTO GEOLOGICO Y MINERO DE ESPAÑA


PLAN NACIONAL DE LA MINERIA. MAPA GEOLOGICO NACIONAL A ESCALA 1:50.000
MAGNA

FICHA DE CONTROL DEL TRABAJO DE CAMPO MCC1

DATOS A RELLENAR POR EL IGME

CONTROL	FECHA	OBSERVACIONES
LIBRETA DE CAMPO		
MUESTRAS. LABORATORIO		
CARTOGRAFIA		
ESTACIONES VISITADAS		
OBSERVACIONES:		

EL SUPERVISOR DEL PROYECTO

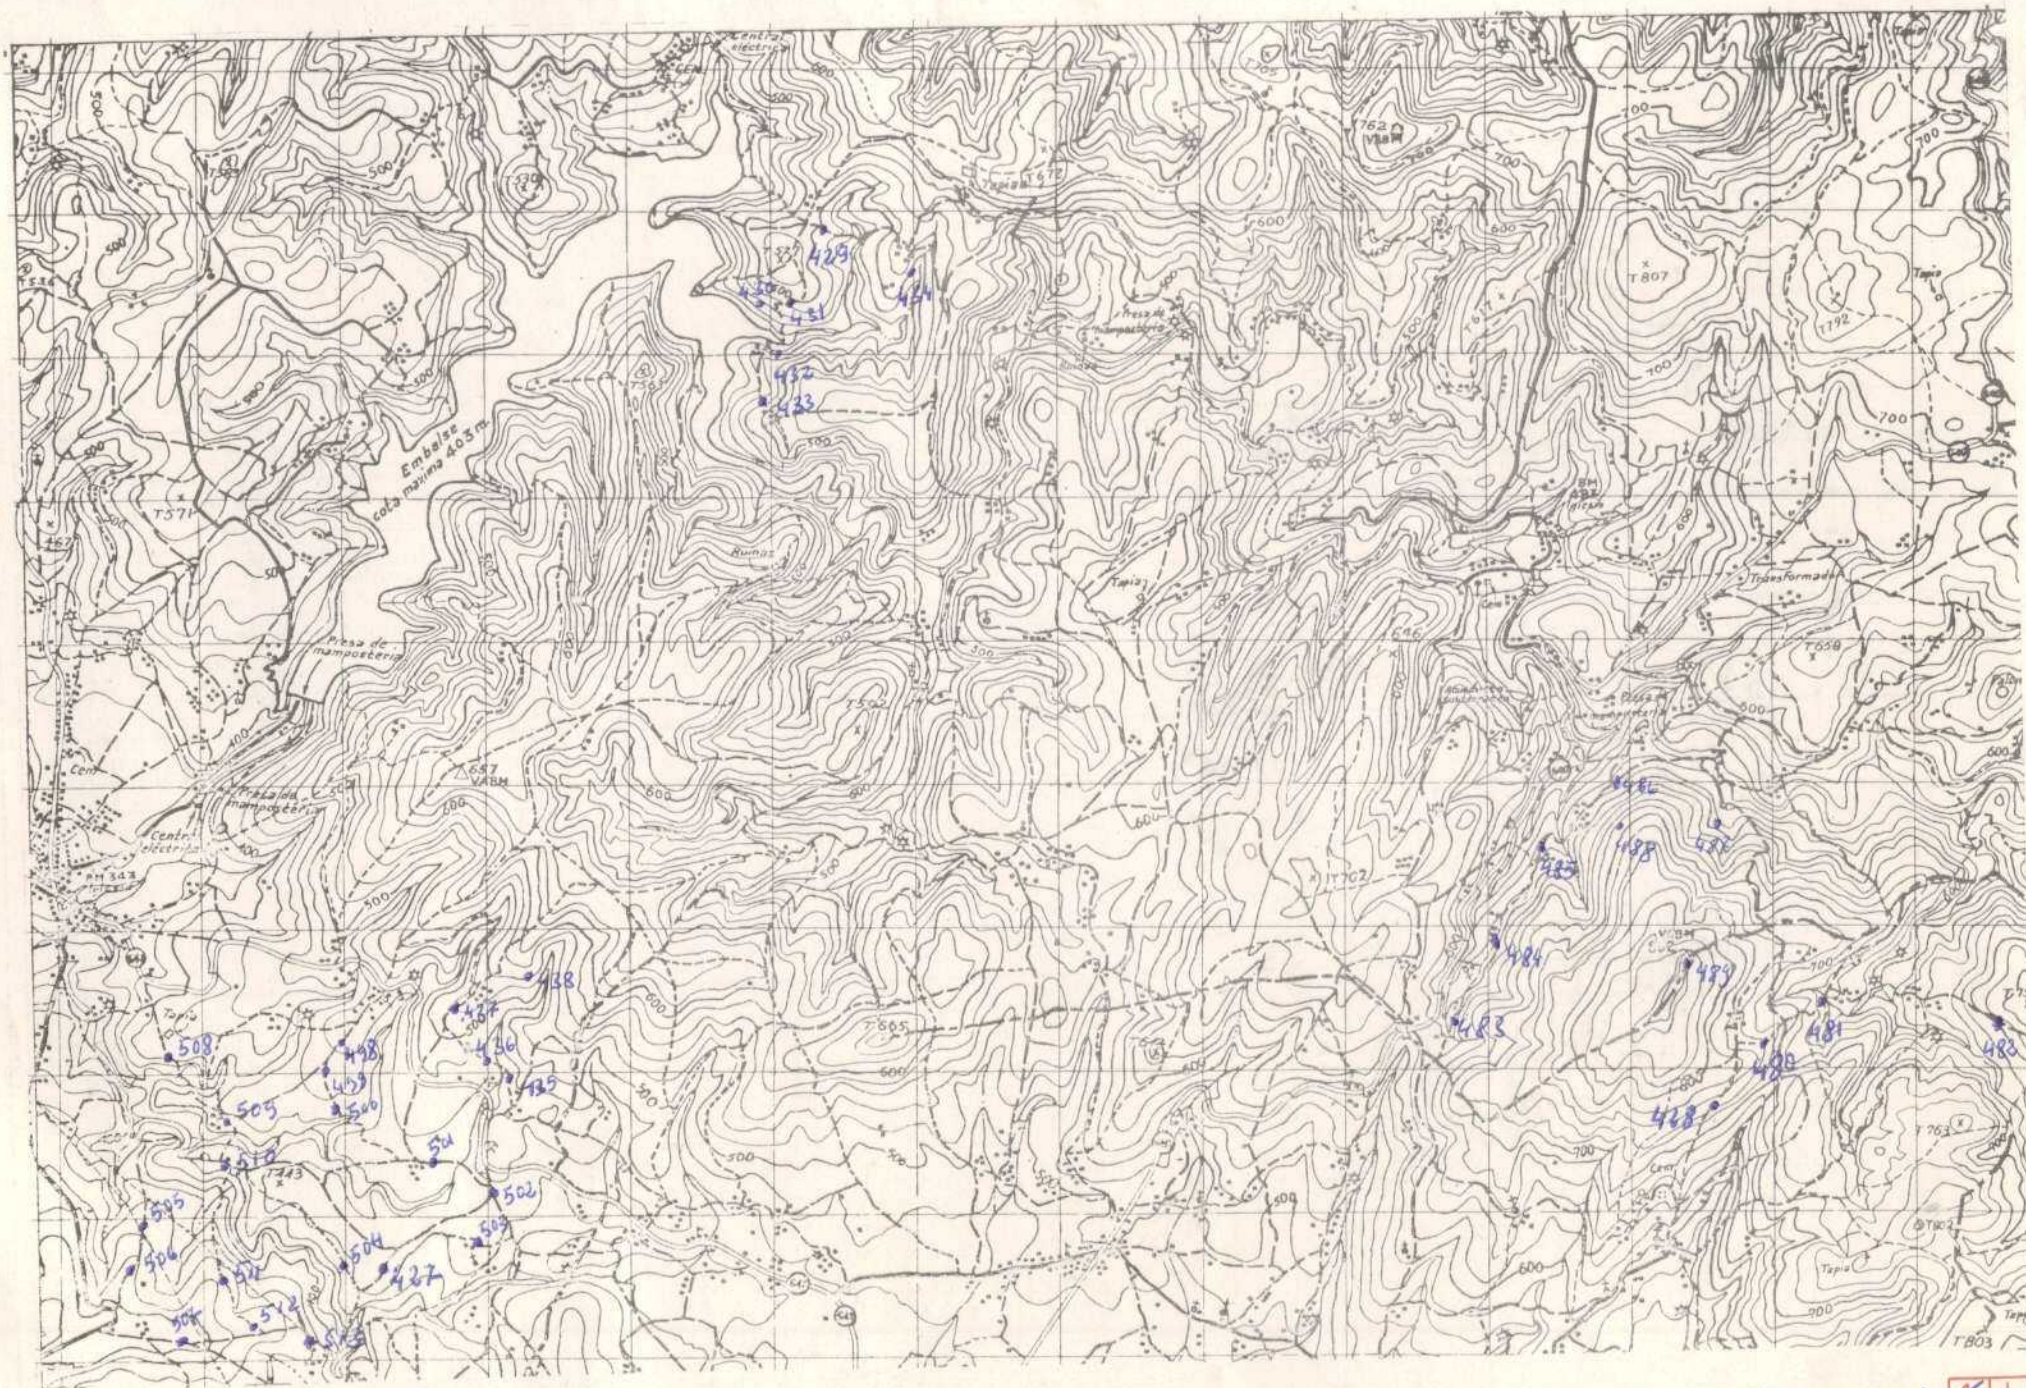



MINISTERIO DE INDUSTRIA
DIRECCION GENERAL DE MINAS
INSTITUTO GEOLOGICO Y MINERO DE ESPAÑA


PLAN NACIONAL DE LA MINERIA. MAPA GEOLOGICO NACIONAL A ESCALA 1:50.000
MAGNA

FICHA DE CONTROL DEL TRABAJO DE CAMPO MCC1

DATOS A RELLENAR POR EL IGME

CONTROL	FECHA	OBSERVACIONES
LIBRETA DE CAMPO	23-4-73	
MUESTRAS. LABORATORIO		
CARTOGRAFIA	23-4-73	
ESTACIONES VISITADAS		
OBSERVACIONES:		

EL SUPERVISOR DEL PROYECTO

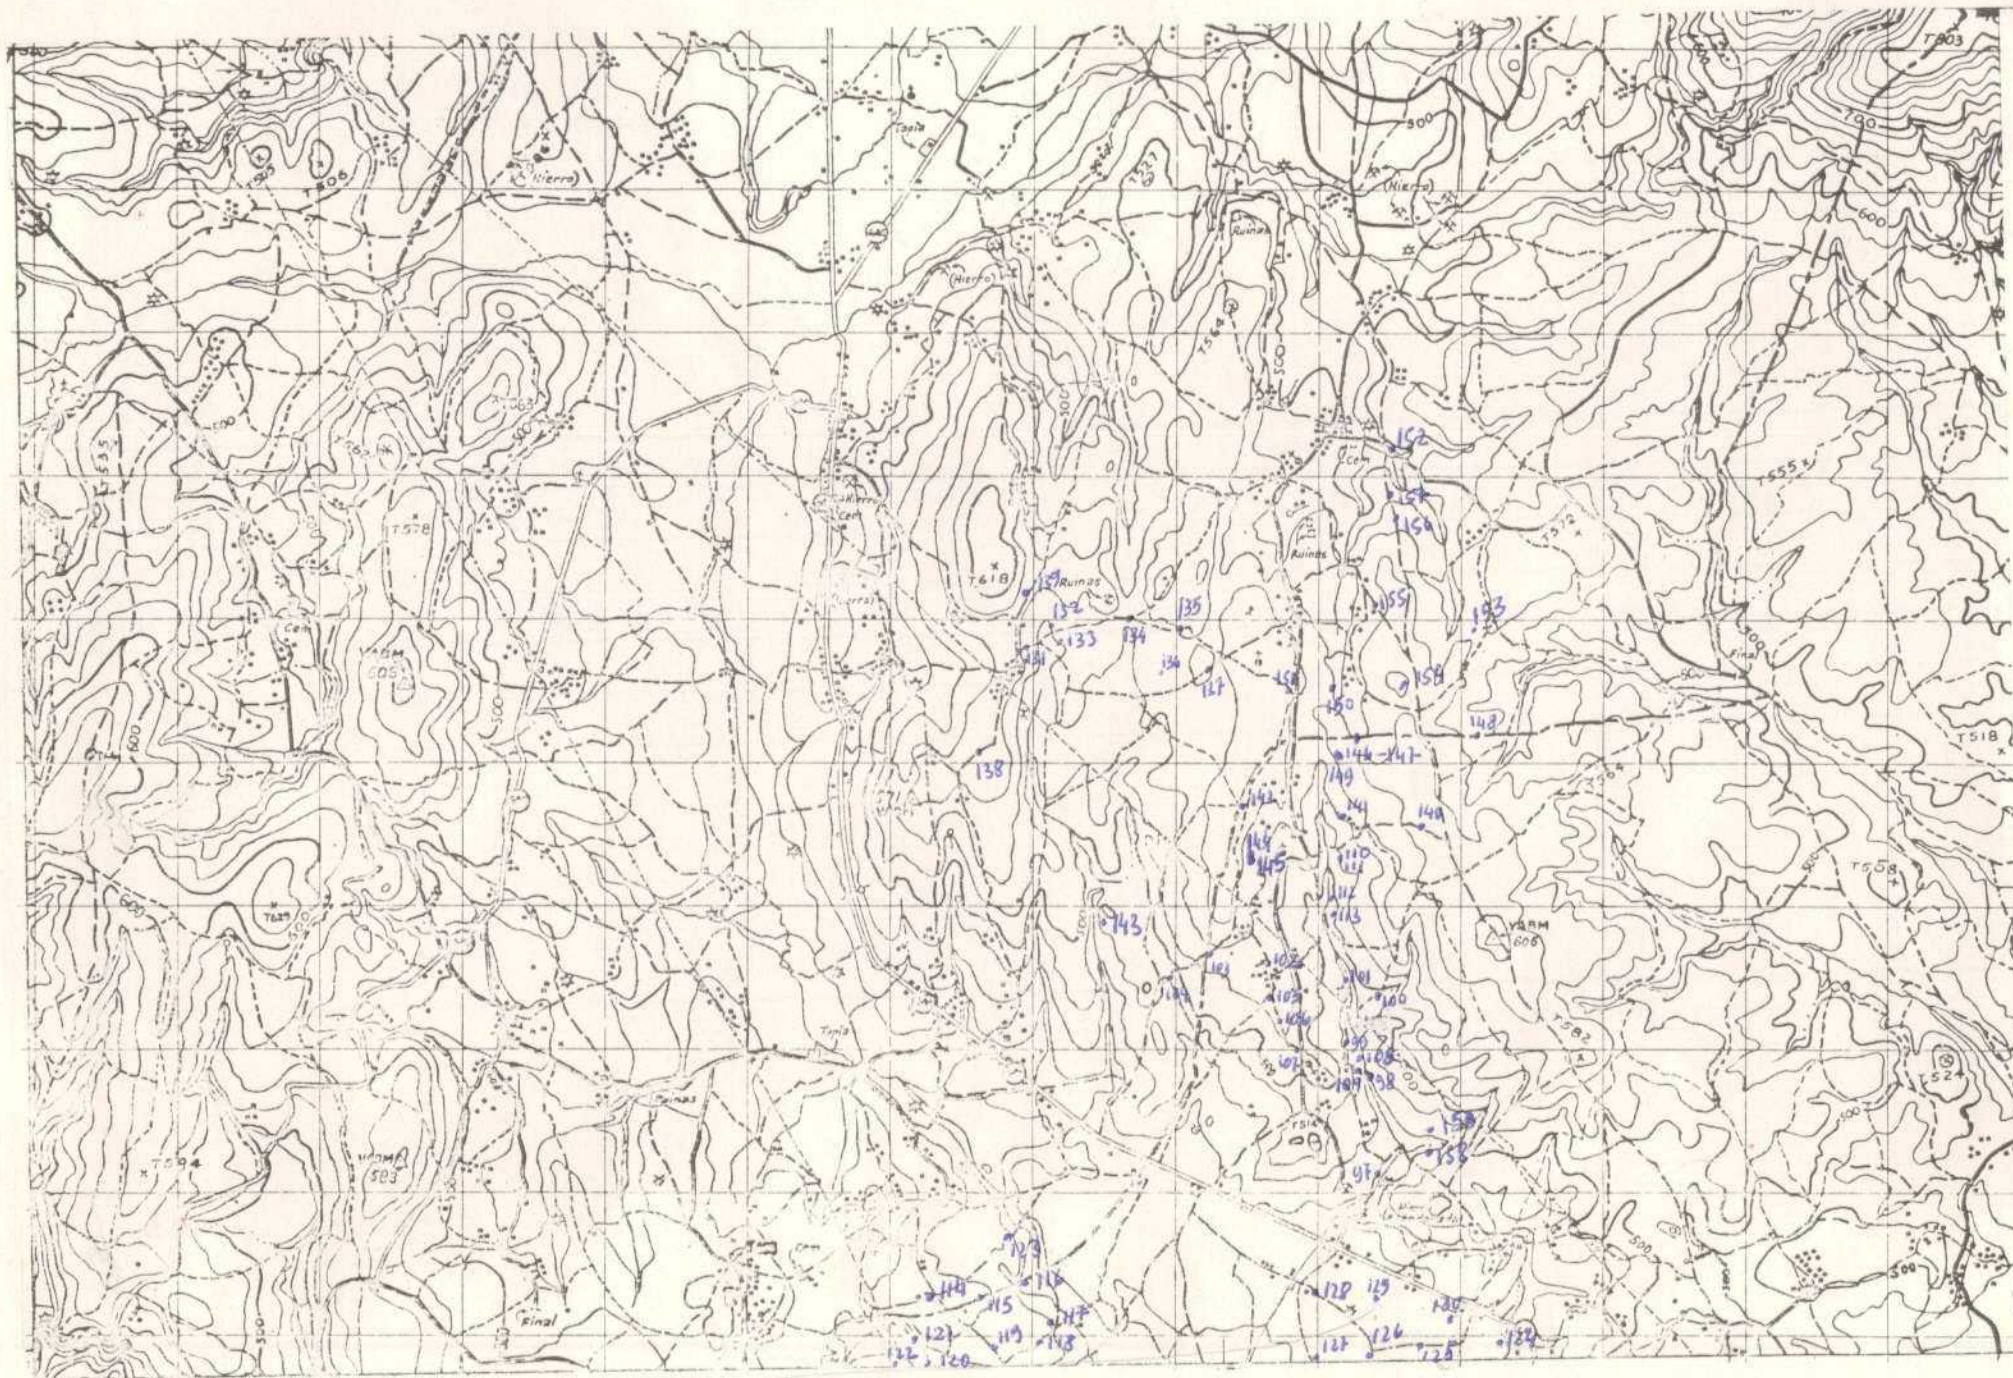

~~187~~ 189

NUMERO DE LA HOJA 0704 CUADRANTE 3

4	1
3	2



MINISTERIO DE INDUSTRIA
DIRECCION GENERAL DE MINAS
INSTITUTO GEOLOGICO Y MINERO DE ESPAÑA


PLAN NACIONAL DE LA MINERIA. MAPA GEOLOGICO NACIONAL A ESCALA 1:50.000
MAGNA

FICHA DE CONTROL DEL TRABAJO DE CAMPO MCC1

DATOS A RELLENAR POR EL IGME

CONTROL	FECHA	OBSERVACIONES
LIBRETA DE CAMPO	23-4-73	
MUESTRAS. LABORATORIO		
CARTOGRAFIA	23-4-73	
ESTACIONES VISITADAS		
OBSERVACIONES:		

EL SUPERVISOR DEL PROYECTO

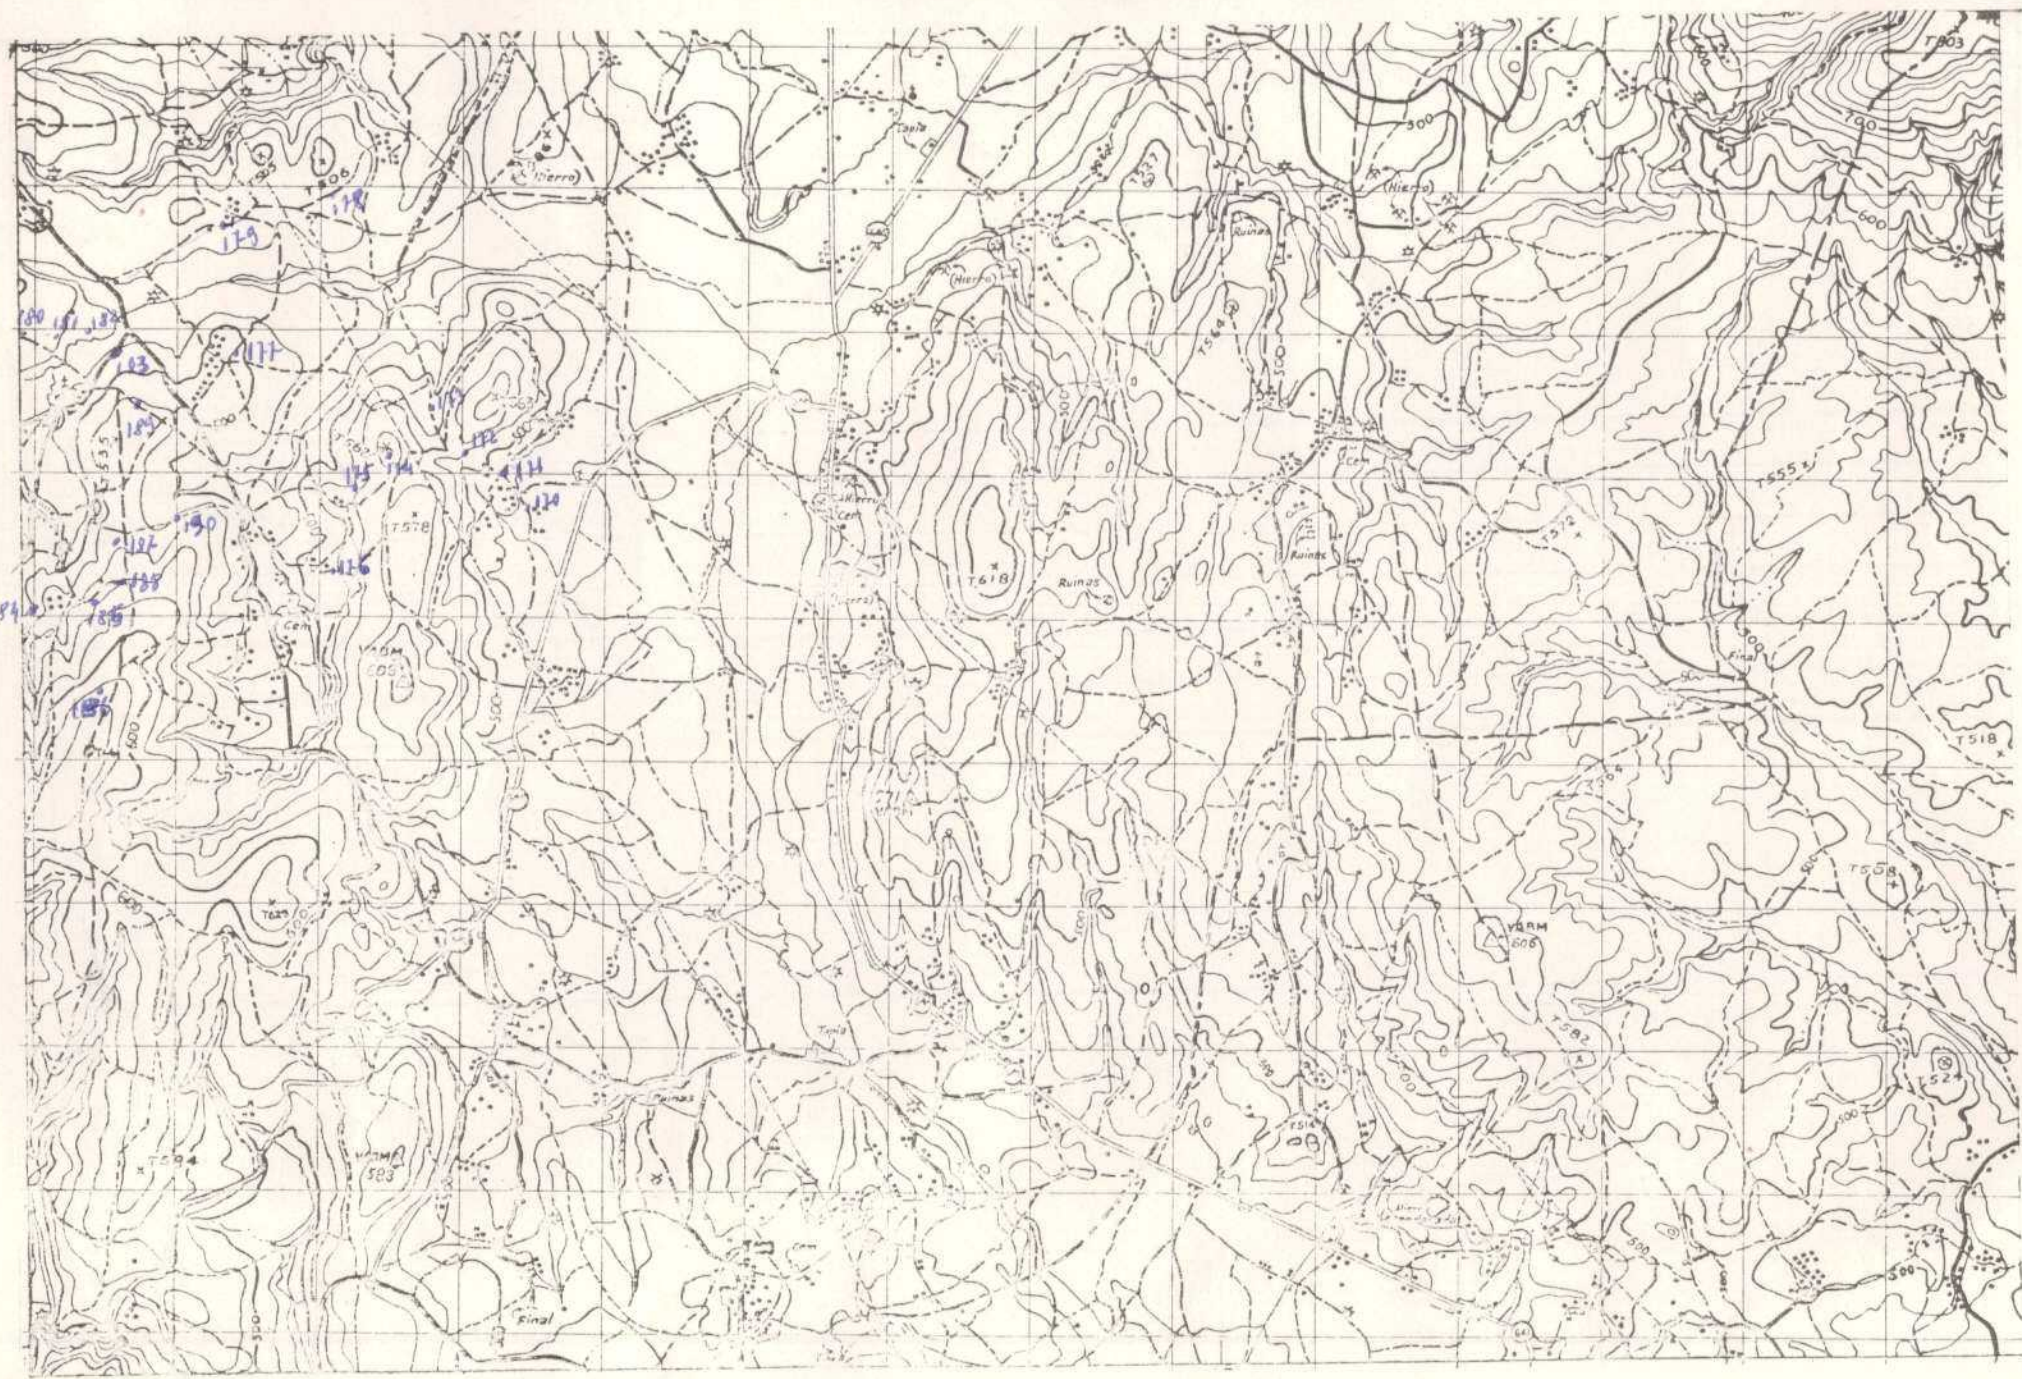

EQUIPO DE RECEPCION
DEL IGME

EL CONSULTOR

J.O.T.



MINISTERIO DE INDUSTRIA
DIRECCION GENERAL DE MINAS
INSTITUTO GEOLOGICO Y MINERO DE ESPAÑA


PLAN NACIONAL DE LA MINERIA. MAPA GEOLOGICO NACIONAL A ESCALA 1:50.000
MAGNA

FICHA DE CONTROL DEL TRABAJO DE CAMPO MCC1

DATOS A RELLENAR POR EL IGME

CONTROL	FECHA	OBSERVACIONES
LIBRETA DE CAMPO	23-4-73	
MUESTRAS. LABORATORIO		
CARTOGRAFIA	23-4-73	
ESTACIONES VISITADAS		
OBSERVACIONES:		

EL SUPERVISOR DEL PROYECTO

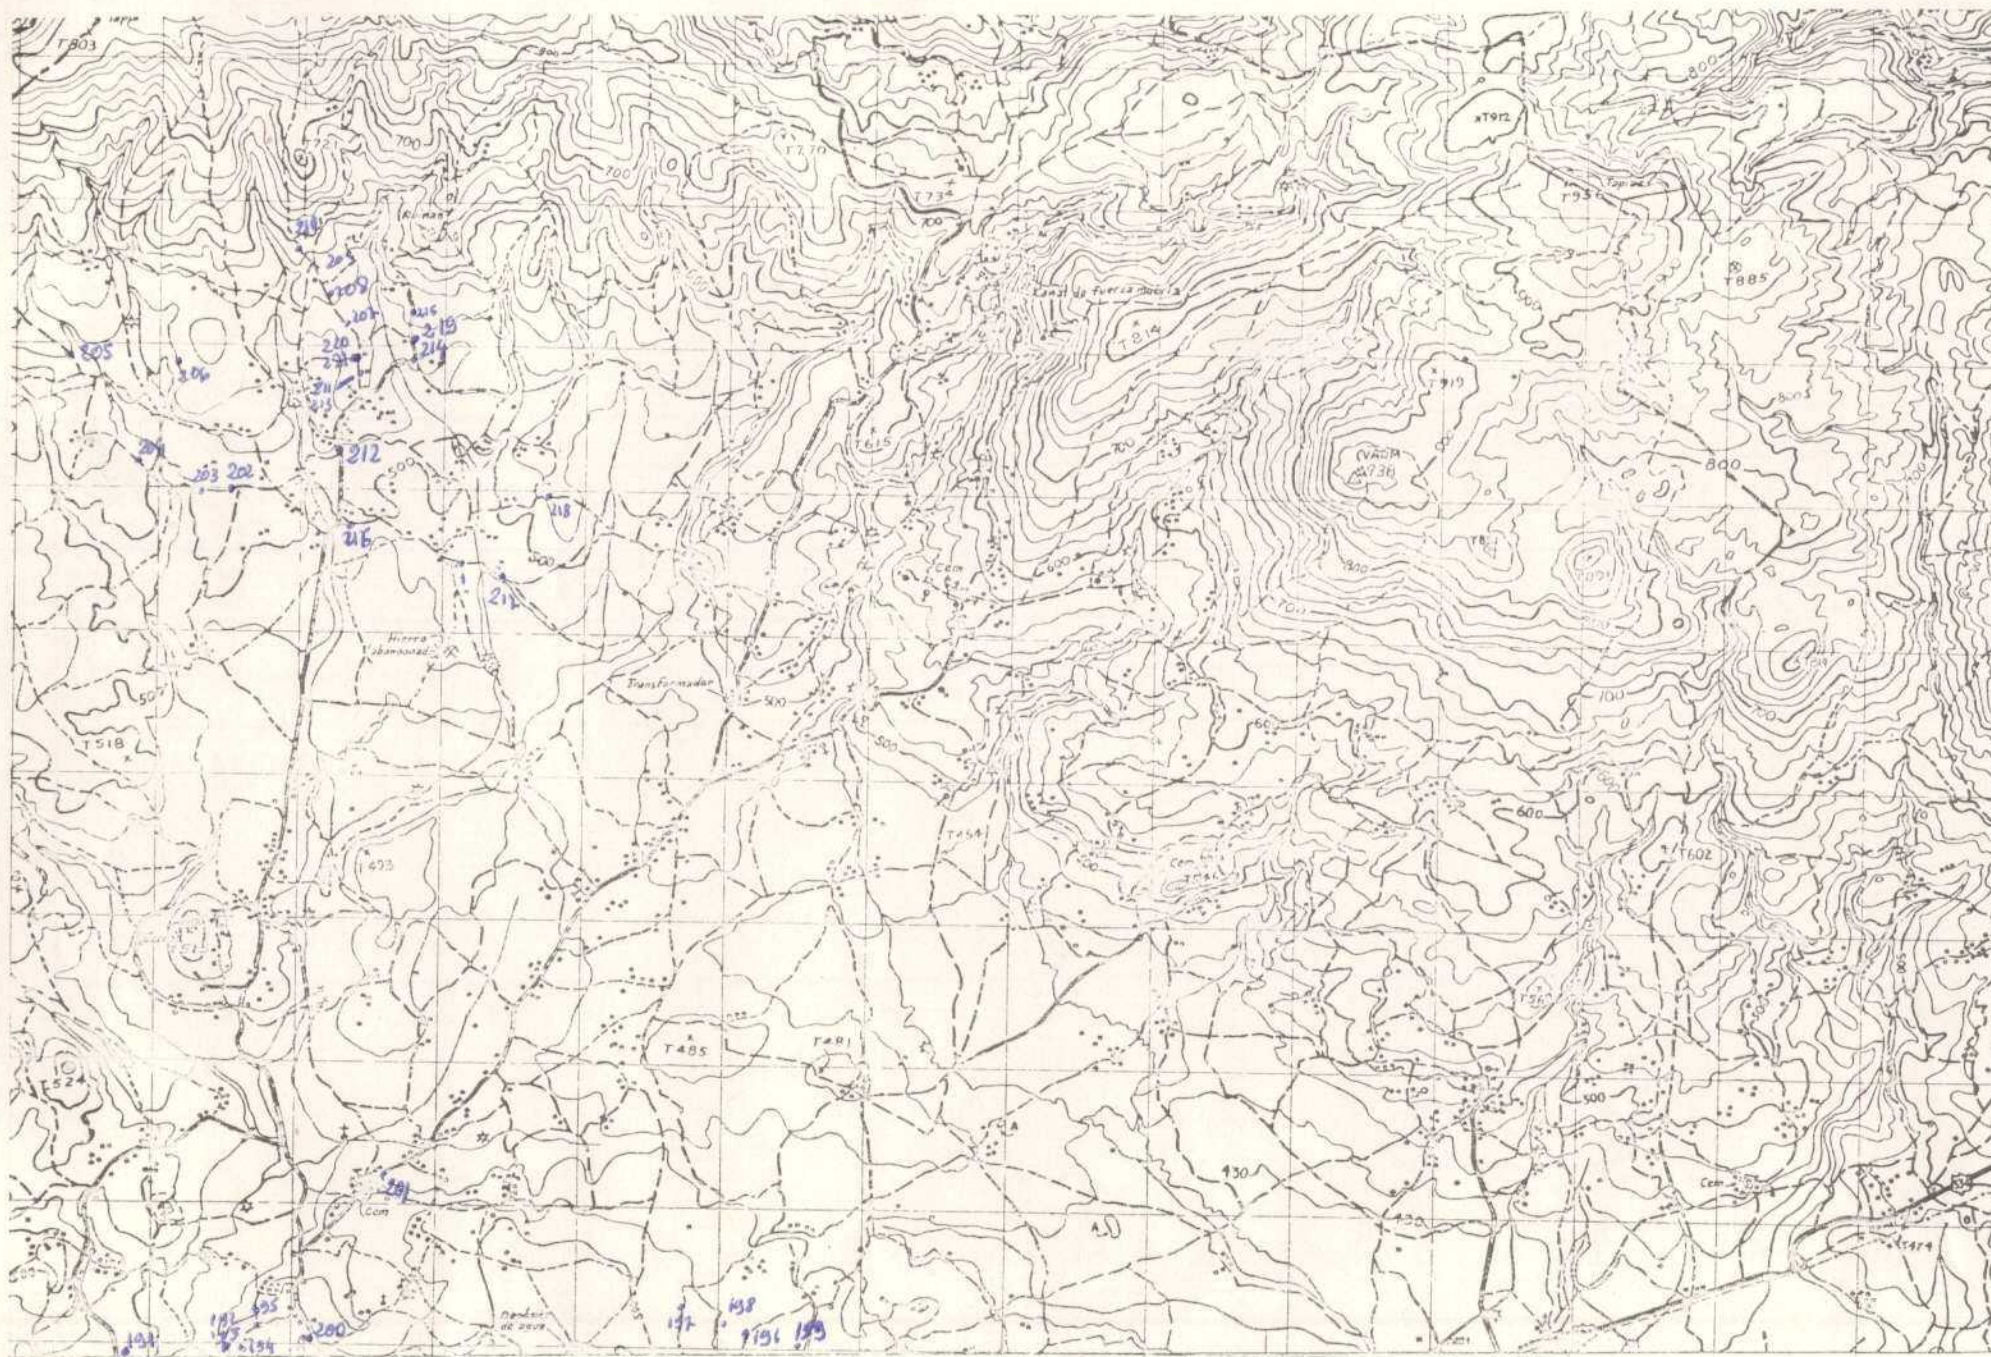

DATOS A RELLENAR POR EL IGME								
Nº de la hoja 1:50.000				Nº del documento				
1	2	3	4	5	6	7	8	9
0	7	0	4	2	6	1	4	4

DATOS A RELLENAR POR EL CONSULTOR			
CONSULTOR	ESPECIAL QUE REALIZA LA ESTAD.		
10	11	12	13
J	B	M	A

DATOS A RELLENAR POR EL IGME																	
Recibido				Ref. Control				Perforado				Verificado					
71	72	73	74	75	76	77	78	79	80								
2	8	0	4	7	3												

P. Serrano *M. Caceres*

DATOS A RELLENAR POR EL CONSULTOR																																							
CON NUMEROS												CON UNOS EN CASO AFIRMATIVO																											
NUMERO DE LA ESTACION		Fecha			MEDICION		MUESTRAS		PUNTOS DE INTERES SINGULAR		TIPO DE TERR.																												
14	15	16	17	18	19	20	21	22	23	24	25	26	27	28	29	30	31	32	33	34	35	36	37	38	39	40	41	42	43	44	45	46	47	48	49	50	51	52	
191	0	4	0	4	7	3	1	1																															
192	0	4	0	4	7	3	1	1																															
193	0	4	0	4	7	3	1	1																															
194	0	4	0	4	7	3	1	1																															
195	0	4	0	4	7	3	1	1																															
196	0	4	0	4	7	3	1	1																															
197	0	4	0	4	7	3	1	1																															
198	0	4	0	4	7	3	1	1																															
199	0	4	0	4	7	3	1	1																															
200	0	4	0	4	7	3	1	1																															
201	0	4	0	4	7	3	1	1																															
202	0	6	0	4	7	3	1	1																															
203	0	6	0	4	7	3	1	1																															
204	0	6	0	4	7	3	1	1																															
205	0	6	0	4	7	3	1	1																															
206	0	6	0	4	7	3	1	1																															
207	0	6	0	4	7	3	1	1																															
208	0	6	0	4	7	3	1	1																															
209	0	6	0	4	7	3	1	1																															
210	0	6	0	4	7	3	1	1																															
211	0	6	0	4	7	3	1	1																															
212	0	6	0	4	7	3	1	1																															
213	0	6	0	4	7	3	1	1																															
214	0	6	0	4	7	3	1	1																															
215	1	1	0	4	7	3	1	1																															
216	1	1	0	4	7	3	1	1																															
217	1	1	0	4	7	3	1	1																															
218	1	1	0	4	7	3	1	1																															
219	1	1	0	4	7	3	1	1																															

EL CONSULTOR DEBERA MARCAR SOBRE EL MAPA LAS ESTACIONES CON SU NUMERO DE REFERENCIA (EN AZUL) Y LOS CORTES REALIZADOS SOBRE EL TERRENO (EN ROJO).
PARA UN CONTROL CORRECTO DE LA MARCHA DEL TRABAJO DE CAMPO EL CONSULTOR DEBERA ENVIAR ENTRE LOS DIAS 1 al 7 y 15 al 22 DE CADA MES ESTAS HOJAS AL INSTITUTO GEOLOGICO Y MINERO DE ESPAÑA, DIVISION DE GEOLOGIA, C/ RIOS ROSAS, 23 - MADRID - 3.

DATOS A RELLENAR POR EL CONSULTOR	
CON NUMEROS												CON UNOS EN CASO AFIRMATIVO																																							
NUMERO DE LA ESTACION		Fecha			MEDICION		MUESTRAS		PUNTOS DE INTERES SINGULAR		TIPO DE TERR.	
14	15	16	17	18	19	20	21	22	23	24	25	26	27	28	29	30	31	32	33	34	35	36	37	38	39	40	41	42	43	44	45	46	47	48	49	50	51	52													
220	1	1	0	4	7	3	1	1	
221	1	1	0	4	7	3	1	1	

EQUIPO DE RECEPCION DEL IGME

EL CONSULTOR

J. O. T. i



MINISTERIO DE INDUSTRIA
DIRECCION GENERAL DE MINAS
INSTITUTO GEOLOGICO Y MINERO DE ESPAÑA

PLAN NACIONAL DE LA MINERIA. MAPA GEOLOGICO NACIONAL A ESCALA 1:50.000
MAGNA

FICHA DE CONTROL DEL TRABAJO DE CAMPO MCC1

DATOS A RELLENAR POR EL IGME

CONTROL	FECHA	OBSERVACIONES
LIBRETA DE CAMPO		
MUESTRAS. LABORATORIO		
CARTOGRAFIA		
ESTACIONES VISITADAS		
OBSERVACIONES:		

EL SUPERVISOR DEL PROYECTO

[illegible]

EL CONSULTOR



MINISTERIO DE INDUSTRIA
DIRECCION GENERAL DE MINAS
INSTITUTO GEOLOGICO Y MINERO DE ESPAÑA

PLAN NACIONAL DE LA MINERIA. MAPA GEOLOGICO NACIONAL A ESCALA 1:50.000
MAGNA

FICHA DE CONTROL DEL TRABAJO DE CAMPO MCC1

DATOS A RELLENAR POR EL IGME

CONTROL	FECHA	OBSERVACIONES
LIBRETA DE CAMPO		
MUESTRAS. LABORATORIO		
CARTOGRAFIA		
ESTACIONES VISITADAS		
OBSERVACIONES:		

EL SUPERVISOR DEL PROYECTO

DATOS A RELLENAR POR EL IGME								
Nº de la hoja			Nº del documento			Código de campo		
150.000								
1	2	3	4	5	6	7	8	9
0	7	0	4	3	6	1	8	7

DATOS A RELLENAR POR EL CONSULTOR			
CONSULTOR	ESTACION	QUE REALIZA LA ESTAC.	LA ESTAC.
10	11	12	13
18	M	A	

DATOS A RELLENAR POR EL IGME																	
Recibido						Ref. Control		Perforado				Verificado					
71	72	73	74	75	76	77	78	79	80								
2	3	0	3	7	3					A.B.				<i>Das</i>			

DATOS A RELLENAR POR EL CONSULTOR	
CON NÚMEROS																									CON UNOS EN CASO AFIRMATIVO																										
NÚMERO DE LA ESTACION		Fecha			MEDICION					MUESTRAS															PUNTOS DE INTERES SINGUL										TIPO DE TERR																
14	15	16	17	18	19	20	21	22	23	24	25	26	27	28	29	30	31	32	33	34	35	36	37	38	39	40	41	42	43	44	45	46	47	48	49	50	51	52													
0005	1	1	0	2	7	3	1	1	
6	1	1	0	2	7	3	1	1	

EL CONSULTOR - DEBERA MARCAR SOBRE EL MAPA LAS ESTACIONES CON SU NUMERO DE REFERENCIA (EN AZUL) Y LOS CORTES REALIZADOS SOBRE EL TERRENO (EN ROJO).
 PARA UN CONTROL CORRECTO DE LA MARCHA DEL TRABAJO DE CAMPO EL CONSULTOR DEBERA ENVIAR ENTRE LOS DIAS 1-4-7 Y 15-22 DE CADA MES ESTAS HOJAS AL INSTITUTO GEOLOGICO Y MINERO DE ESPAÑA, DIVISION DE GEOLOGIA, C/ RIOS ROSAS, 23 - MADRID - 3.

EQUIPO DE RECEPCION DEL IGME

EL CONSULTOR



MINISTERIO DE INDUSTRIA
DIRECCION GENERAL DE MINAS
INSTITUTO GEOLOGICO Y MINERO DE ESPAÑA


PLAN NACIONAL DE LA MINERIA. MAPA GEOLOGICO NACIONAL A ESCALA 1:50.000
MAGNA

FICHA DE CONTROL DEL TRABAJO DE CAMPO MCC1

DATOS A RELLENAR POR EL IGME

CONTROL	FECHA	OBSERVACIONES
LIBRETA DE CAMPO		
MUESTRAS. LABORATORIO		
CARTOGRAFIA		
ESTACIONES VISITADAS		
OBSERVACIONES:		

EL SUPERVISOR DEL PROYECTO

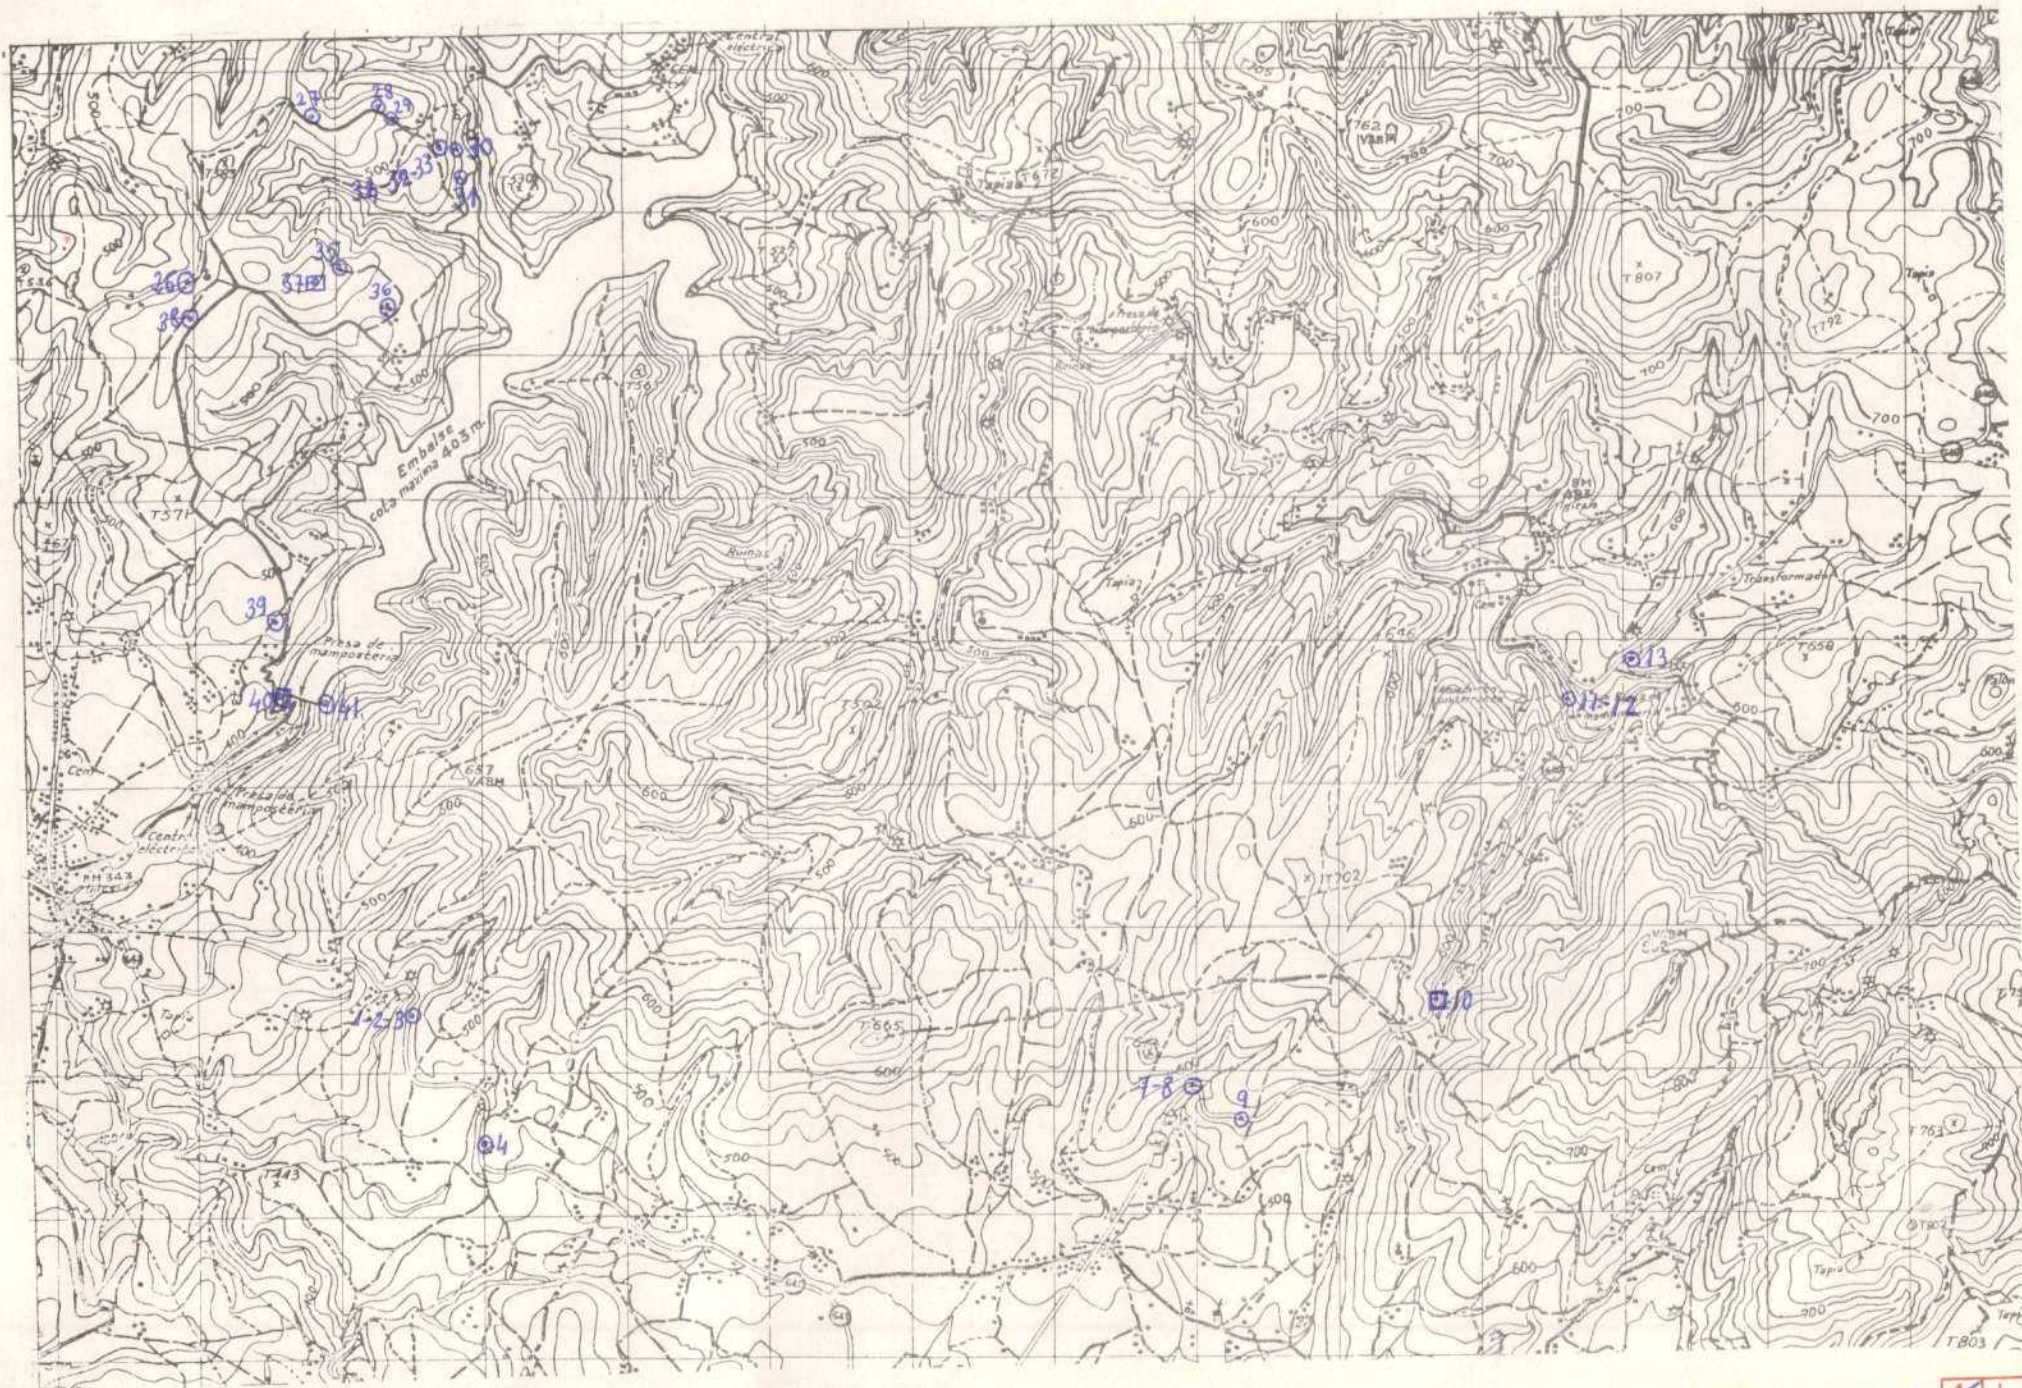

NUMERO DE LA HOJA 0704 CUADRANTE 4

1	2
3	4

DATOS A PLEN POR EL CONSUL			
CONSUL		ESPECIAL QUE REAL LA EXTRAC	
10	11	12	13
13		MA	

EL CONSULTOR



MINISTERIO DE INDUSTRIA
DIRECCION GENERAL DE MINAS
INSTITUTO GEOLOGICO Y MINERO DE ESPAÑA

PLAN NACIONAL DE LA MINERIA. MAPA GEOLOGICO NACIONAL A ESCALA 1:50.000
MAGNA

FICHA DE CONTROL DEL TRABAJO DE CAMPO MCC1

DATOS A RELLENAR POR EL IGME

CONTROL	FECHA	OBSERVACIONES
LIBRETA DE CAMPO		
MUESTRAS. LABORATORIO		
CARTOGRAFIA		
ESTACIONES VISITADAS		
OBSERVACIONES:		

EL SUPERVISOR DEL PROYECTO



MINISTERIO DE INDUSTRIA
DIRECCION GENERAL DE MINAS
INSTITUTO GEOLOGICO Y MINERO DE ESPAÑA

PLAN NACIONAL DE LA MINERIA. MAPA GEOLOGICO NACIONAL A ESCALA 1:50.000
MAGNA

FICHA DE CONTROL DEL TRABAJO DE CAMPO MCC1

47

DATOS A RELLENAR POR EL IGME

CONTROL	FECHA	OBSERVACIONES
LIBRETA DE CAMPO		
MUESTRAS. LABORATORIO		
CARTOGRAFIA		
ESTACIONES VISITADAS		
OBSERVACIONES:		

EL SUPERVISOR DEL PROYECTO



DATOS A RELLENAR POR EL IGME									
Nº de la hoja 1:50.000					Nº del documento				
1	2	3	4	5	6	7	8	9	0
0	7	0	4	4	6	2	4	3	

DATOS A RELLENAR POR EL CONSULTOR			
CONSULT	ESPECIAL	QUE REAL	LA ESTACI
10	11	12	13
1	8	M	A

DATOS A RELLENAR POR EL IGME															
Recibido						Ref. Control		Perforado				Verificado			
71	72	73	74	75	76	77	78	79	80						
0	5	0	5	7	3										

C. Serrano *H. Raimon*

DATOS A RELLENAR POR EL CONSULTOR																																					
CON NUMEROS																CON UNOS EN CASO AFIRMATIVO																					
NUMERO DE LA ESTACION		Fecha			MEDICION		MUESTRAS										PUNTOS DE INTERES										TIPO DE TERR										
4	2	2	7	0	2	7	3	1	1											1											1						

DATOS A RELLENAR POR EL CONSULTOR	
CON NUMEROS																								CON UNOS EN CASO AFIRMATIVO																											
NUMERO DE LA ESTACION		Fecha			MEDICION		MUESTRAS										PUNTOS DE INTERES										TIPO DE TERR																								
14	15	16	17	18	19	20	21	22	23	24	25	26	27	28	29	30	31	32	33	34	35	36	37	38	39	40	41	42	43	44	45	46	47	48	49	50	51	52													

EL CONSULTOR DEBERA MARCAR SOBRE EL MAPA LAS ESTACIONES CON SU NUMERO DE REFERENCIA (EN AZUL) Y LOS CORTES REALIZADOS SOBRE EL TERRENO (EN ROJO).
PARA UN CONTROL CORRECTO DE LA MARCHA DEL TRABAJO DE CAMPO EL CONSULTOR DEBERA ENVIAR ENTRE LOS DIAS 1 a 7 y 15 a 22 DE CADA MES ESTAS HOJAS AL INSTITUTO GEOLOGICO Y MINERO DE ESPAÑA, DIVISION DE GEOLOGIA. C/ RIOS ROSAS, 23 - MADRID - 3.

EQUIPO DE RECEPCION DEL IGME

EL CONSULTOR

J. C. T. T.



MINISTERIO DE INDUSTRIA
DIRECCION GENERAL DE MINAS
INSTITUTO GEOLOGICO Y MINERO DE ESPAÑA


PLAN NACIONAL DE LA MINERIA. MAPA GEOLOGICO NACIONAL A ESCALA 1:50.000
MAGNA

FICHA DE CONTROL DEL TRABAJO DE CAMPO MCC1

DATOS A RELLENAR POR EL IGME

CONTROL	FECHA	OBSERVACIONES
LIBRETA DE CAMPO		
MUESTRAS. LABORATORIO		
CARTOGRAFIA		
ESTACIONES VISITADAS		
OBSERVACIONES:		

EL SUPERVISOR DEL PROYECTO

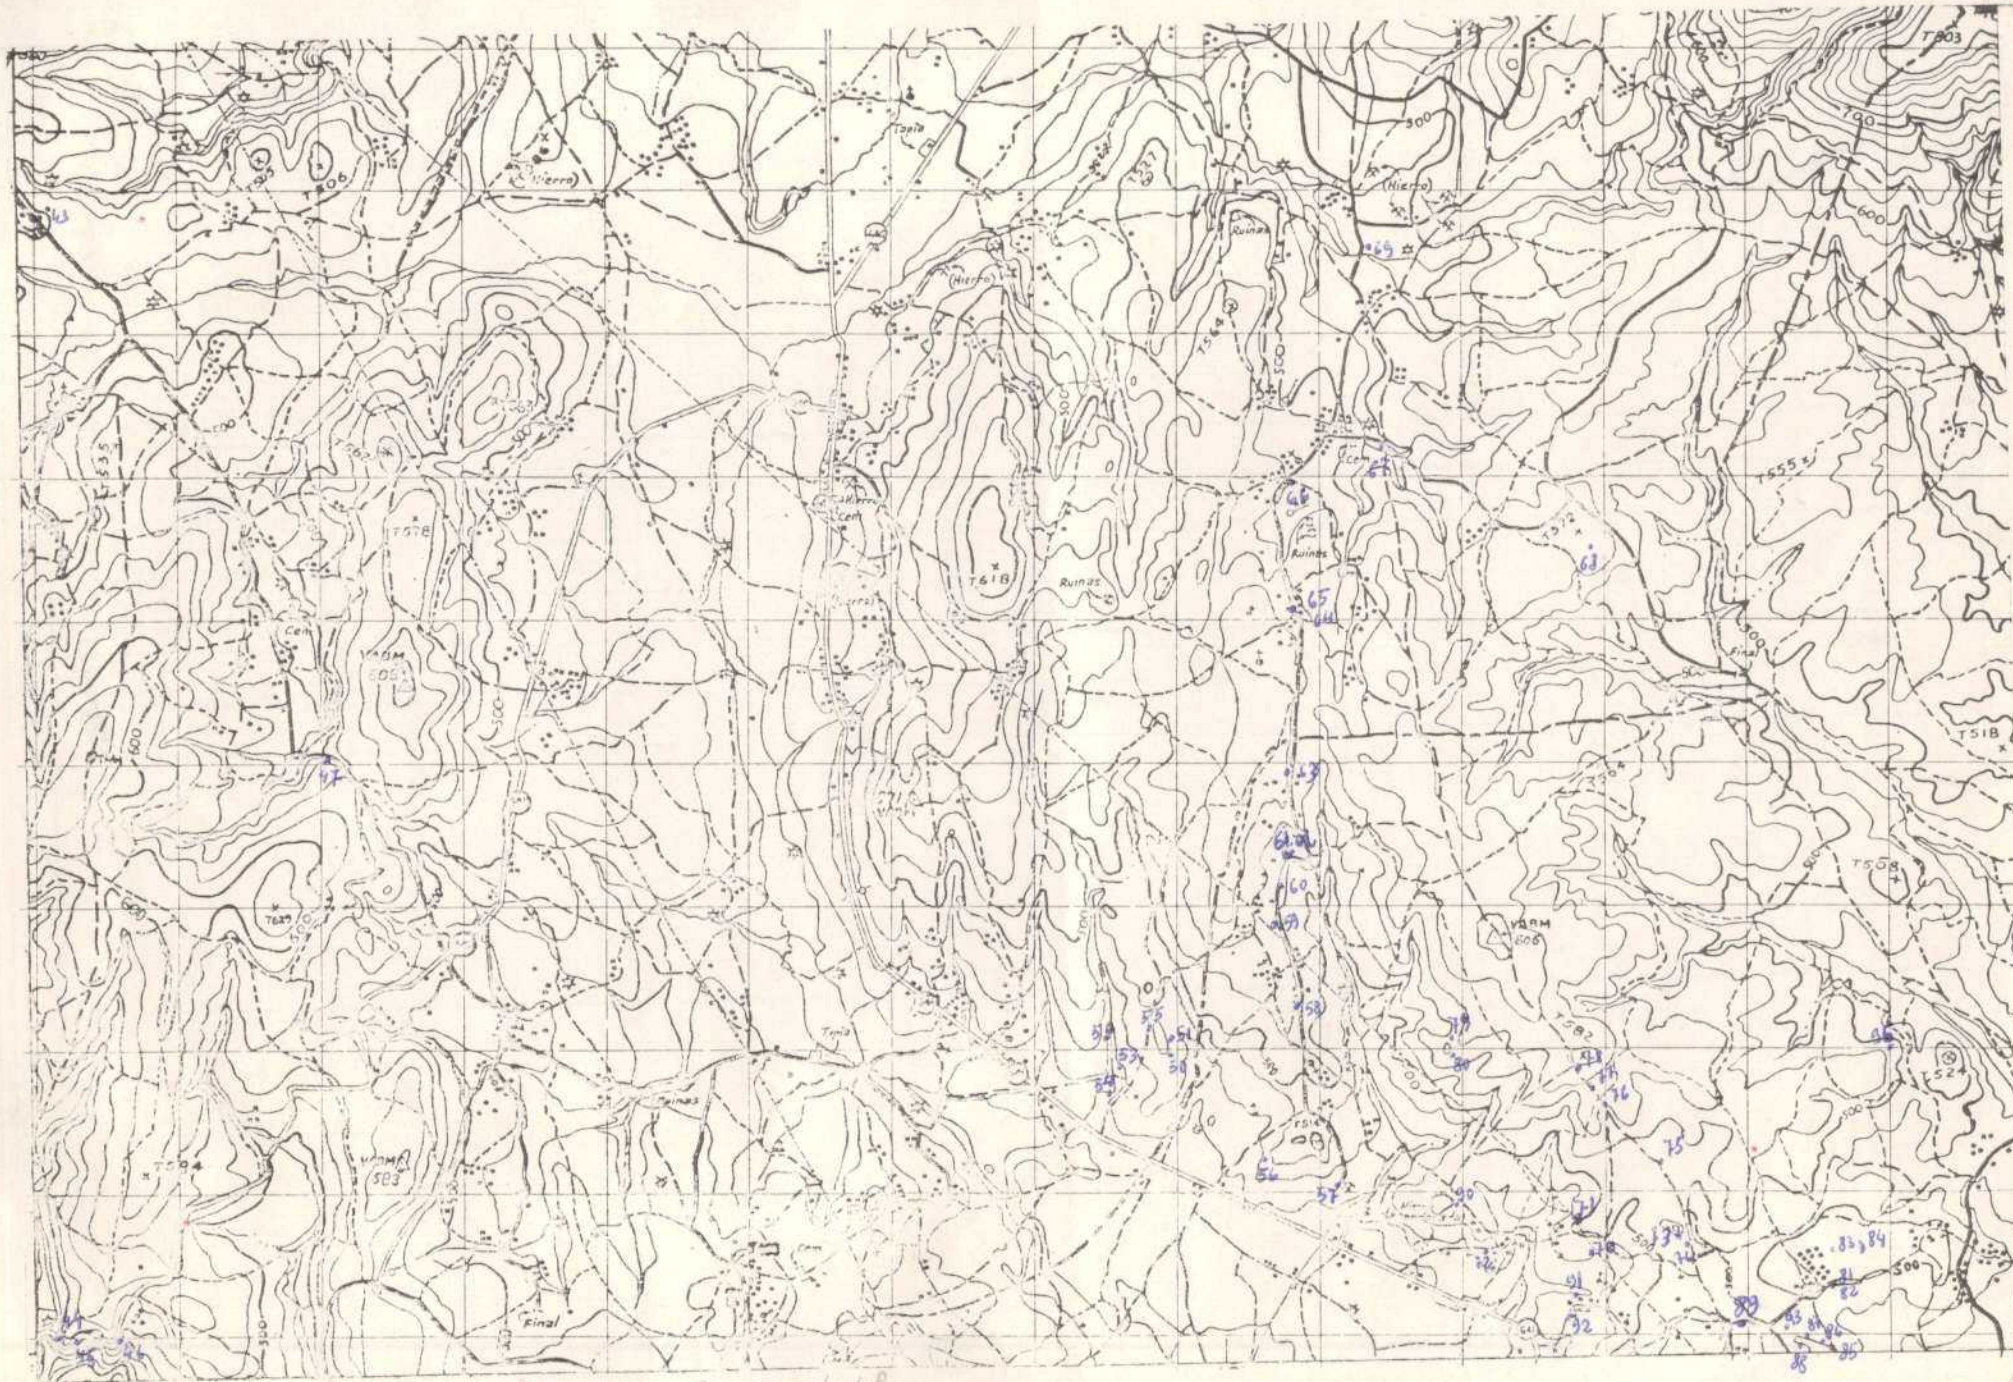

42 no figura en el mapa - Cuadrante 4^o
 89 parada.

NUMERO DE LA HOJA 0704 CUADRANTE 3

4	1
2	2

DATOS A RELLENAR POR EL IGME									
Nº de la hoja 1:50.000					Nº del documento				
1	2	3	4	5	6	7	8	9	
0	7	0	4	3	6	1	9	1	

DATOS A RELLENAR POR EL CONSULTOR		
CONSULTOR	ESPECIAL QUE REALIZA LA ESTACIÓN	
10	11	12
13	14	15
16	17	18
1132	1133	1134



MINISTERIO DE INDUSTRIA
DIRECCION GENERAL DE MINAS
INSTITUTO GEOLOGICO Y MINERO DE ESPAÑA


PLAN NACIONAL DE LA MINERIA. MAPA GEOLOGICO NACIONAL A ESCALA 1:50.000
MAGNA

FICHA DE CONTROL DEL TRABAJO DE CAMPO MCC1

DATOS A RELLENAR POR EL IGME

CONTROL	FECHA	OBSERVACIONES
LIBRETA DE CAMPO		
MUESTRAS. LABORATORIO		
CARTOGRAFIA		
ESTACIONES VISITADAS		
OBSERVACIONES:		

EL SUPERVISOR DEL PROYECTO

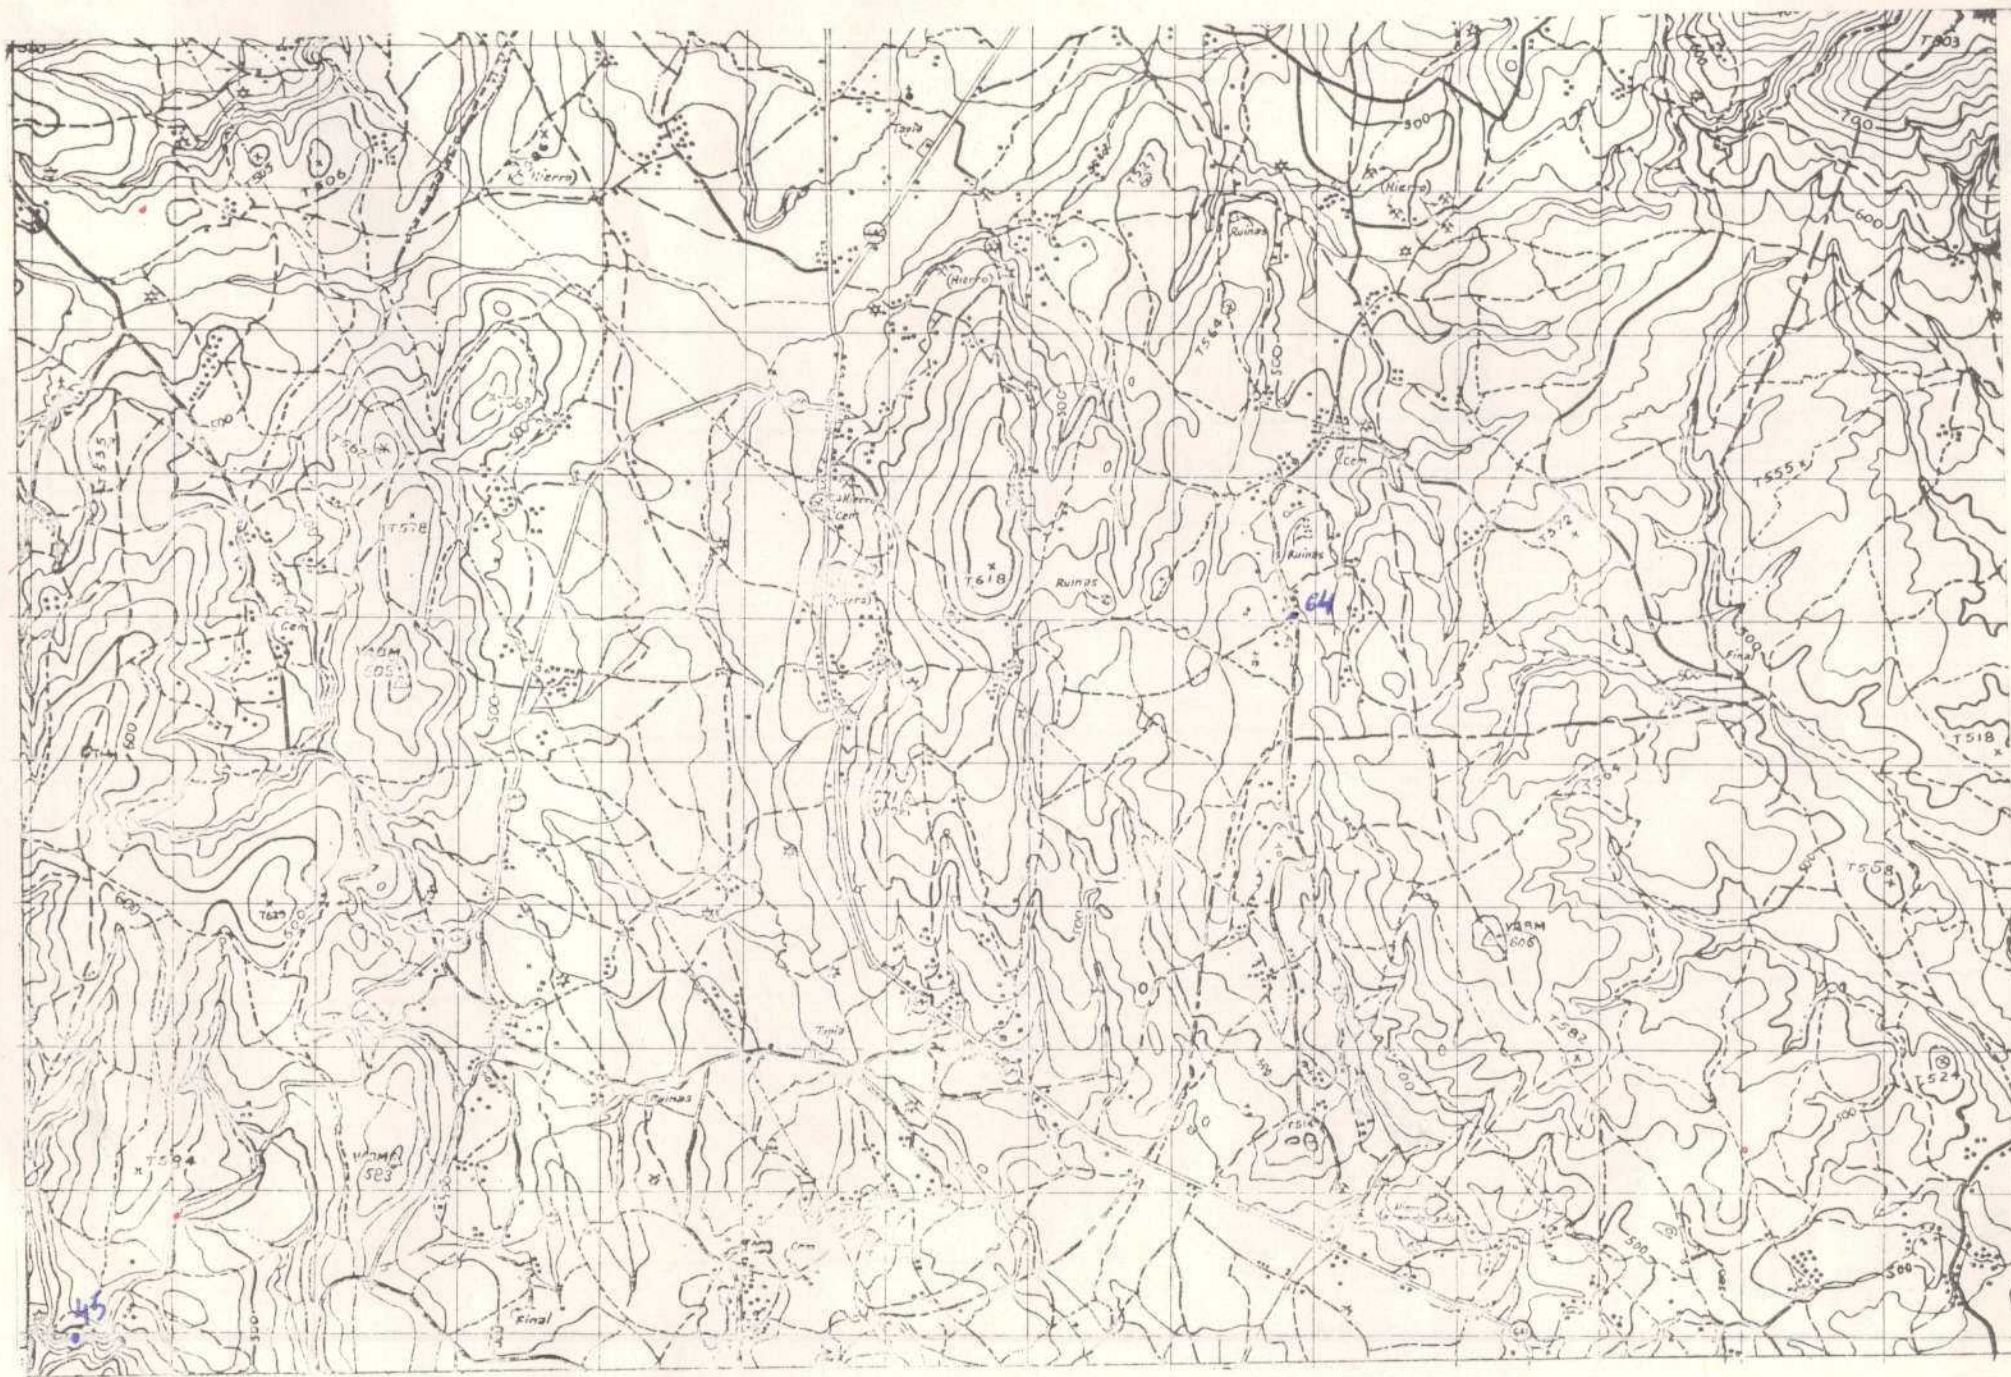



MINISTERIO DE INDUSTRIA
DIRECCION GENERAL DE MINAS
INSTITUTO GEOLOGICO Y MINERO DE ESPAÑA

PLAN NACIONAL DE LA MINERIA. MAPA GEOLOGICO NACIONAL A ESCALA 1:50.000
MAGNA

FICHA DE CONTROL DEL TRABAJO DE CAMPO MCC1

82

DATOS A RELLENAR POR EL IGME

CONTROL	FECHA	OBSERVACIONES
LIBRETA DE CAMPO		
MUESTRAS. LABORATORIO		
CARTOGRAFIA		
ESTACIONES VISITADAS		
OBSERVACIONES:		

EL SUPERVISOR DEL PROYECTO





MINISTERIO DE INDUSTRIA
DIRECCION GENERAL DE MINAS
INSTITUTO GEOLOGICO Y MINERO DE ESPAÑA

PLAN NACIONAL DE LA MINERIA. MAPA GEOLOGICO NACIONAL A ESCALA 1:50.000
MAGNA

FICHA DE CONTROL DEL TRABAJO DE CAMPO MCC1

88

DATOS A RELLENAR POR EL IGME

CONTROL	FECHA	OBSERVACIONES
LIBRETA DE CAMPO		
MUESTRAS. LABORATORIO		
CARTOGRAFIA		
ESTACIONES VISITADAS		
OBSERVACIONES:		

EL SUPERVISOR DEL PROYECTO

DATOS A RELLENAR POR EL IGME								
Nº de la hoja 1:50.000				Nº del documento				
1	2	3	4	5	6	7	8	9
0	7	0	4	2	6	1	4	3

DATOS A RELLENAR POR EL CONSULTOR			
CONSULTOR	ESPECIAL	QUE RESEAÑA	LA ESTACIÓN
10	11	12	13
J	B	V	M

DATOS A RELLENAR POR EL IGME															
Recibido				Ref. Control		Perforado				Verificado					
71	72	73	74	75	76	77	78	79	80						
0	6	0	7	7	3										

DATOS A RELLENAR POR EL CONSULTOR																										
CON NÚMEROS				CON UNOS EN CASO AFIRMATIVO																						
NÚMERO DE LA ESTACIÓN	Fecha			MUESTRAS												PUNTOS DE INTERÉS SINGULAR				TIPO DE TERR.						
	DÍA	MES	AÑO	Rumbo	Buzami	Gravita	Fotografía	Macrosc.	Microscop.	Sediment.	Rayos X	C 14	Química	Isótopos	Mineralog.	Tectónica	Paléont.	Estratigr.	Litológico	Paleogeog.	Geomorfol.	Geomorfol. actual	Plutónico	Metamorf.	Sediment.	Volcánica
0099	08	06	73	1																						
0100	08	06	73	1																						
0101	08	06	73	1																						
0102	08	06	73	1																						
0103	08	06	73	1																						
0104	08	06	73	1																						

DATOS A RELLENAR POR EL CONSULTOR																																						
CON NÚMEROS				CON UNOS EN CASO AFIRMATIVO																																		
NÚMERO DE LA ESTACIÓN	Fecha			MUESTRAS												PUNTOS DE INTERÉS SINGULAR				TIPO DE TERR.																		
	DÍA	MES	AÑO	Rumbo	Buzami	Gravita	Fotografía	Macrosc.	Microscop.	Sediment.	Rayos X	C 14	Química	Isótopos	Mineralog.	Tectónica	Paléont.	Estratigr.	Litológico	Paleogeog.	Geomorfol.	Geomorfol. actual	Plutónico	Metamorf.	Sediment.	Volcánica	Volcánica actual											
14	15	16	17	18	19	20	21	22	23	24	25	26	27	28	29	30	31	32	33	34	35	36	37	38	39	40	41	42	43	44	45	46	47	48	49	50	51	52

EL CONSULTOR DEBERÁ MARCAR SOBRE EL MAPA LAS ESTACIONES CON SU NÚMERO DE REFERENCIA (EN AZUL) Y LOS CORTES REALIZADOS SOBRE EL TERRENO (EN ROJO).
PARA UN CONTROL CORRECTO DE LA MARCHA DEL TRABAJO DE CAMPO EL CONSULTOR DEBERÁ ENVIAR ENTRE LOS DÍAS 1 R 7 Y 15 M 22 DE CADA MES ESTAS HOJAS AL INSTITUTO GEOLOGICO Y MINERO DE ESPAÑA, DIVISION DE GEOLOGIA. C/ RIOS ROSAS, 23 - MADRID - 3.

EQUIPO DE RECEPCION DEL IGME

EL CONSULTOR

Rancho



MINISTERIO DE INDUSTRIA
DIRECCION GENERAL DE MINAS
INSTITUTO GEOLOGICO Y MINERO DE ESPAÑA

PLAN NACIONAL DE LA MINERIA. MAPA GEOLOGICO NACIONAL A ESCALA 1:50.000
MAGNA


FICHA DE CONTROL DEL TRABAJO DE CAMPO MCC1

89

DATOS A RELLENAR POR EL IGME

CONTROL		FECHA	OBSERVACIONES
LIBRETA DE CAMPO			
MUESTRAS. LABORATORIO			
CARTOGRAFIA			
ESTACIONES VISITADAS			
OBSERVACIONES:			

EL SUPERVISOR DEL PROYECTO

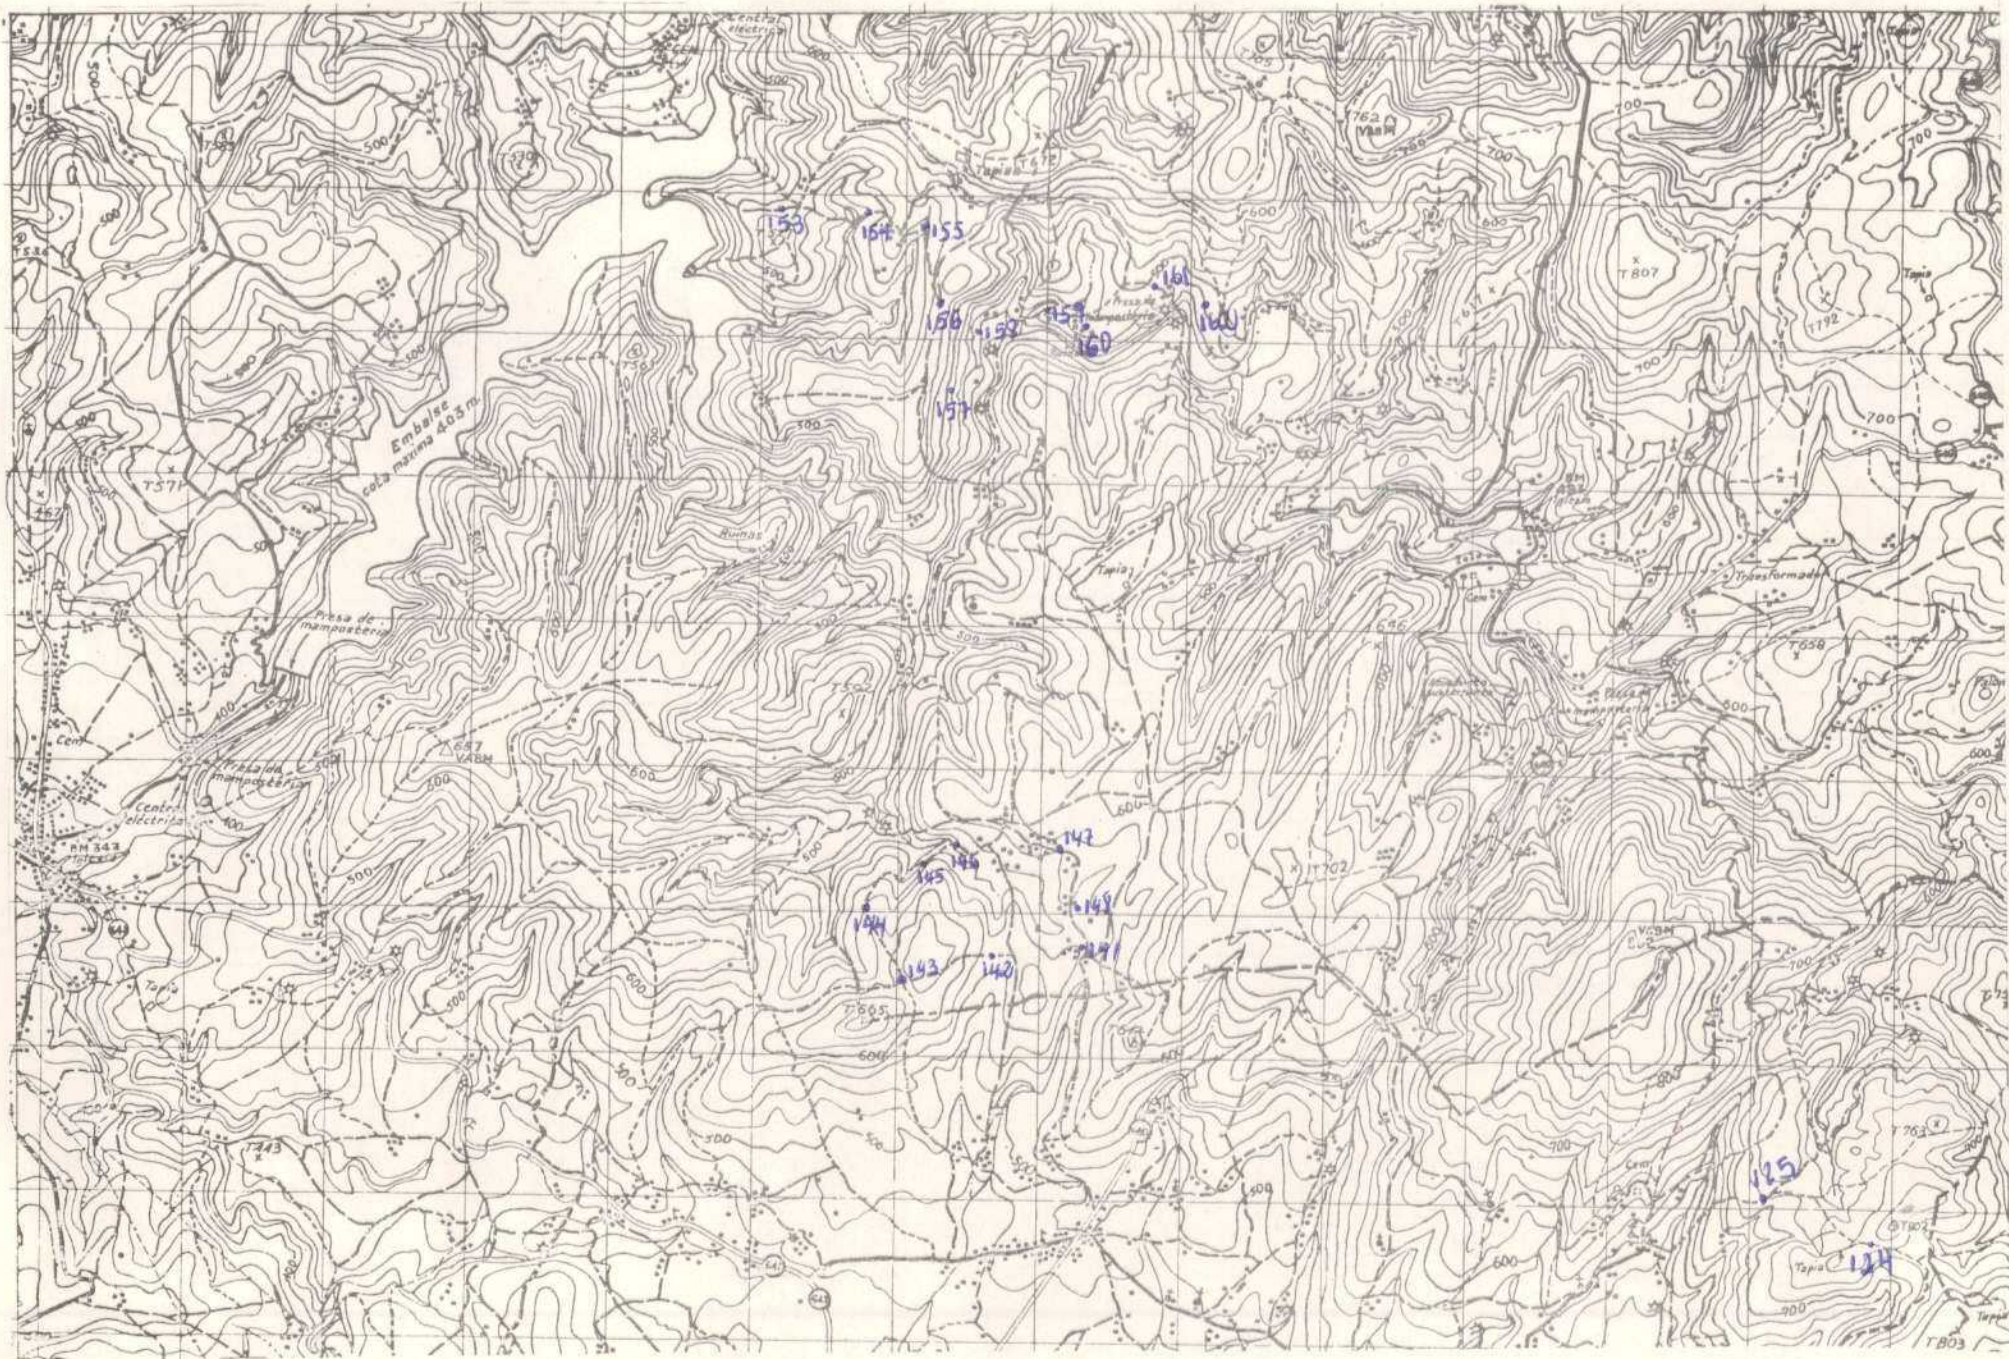

DATOS A RELLENAR POR EL IGME								
Nº de la hoja			Nº del documento					
1-50.000								
1	2	3	4	5	6	7	8	9
0	7	0	4	4	6	2	4	9

DATOS A RELLENAR POR EL CONSULTOR		
CONSULT	ESPECIAL QUE REAL	LA ESTAC
10	11	12
13	14	15
16	17	18
1126	1127	1128
1129	1130	



MINISTERIO DE INDUSTRIA
DIRECCION GENERAL DE MINAS
INSTITUTO GEOLOGICO Y MINERO DE ESPAÑA

PLAN NACIONAL DE LA MINERIA. MAPA GEOLOGICO NACIONAL A ESCALA 1:50.000
MAGNA

90

FICHA DE CONTROL DEL TRABAJO DE CAMPO MCC1

DATOS A RELLENAR POR EL IGME

CONTROL	FECHA	OBSERVACIONES
LIBRETA DE CAMPO		
MUESTRAS. LABORATORIO		
CARTOGRAFIA		
ESTACIONES VISITADAS		
OBSERVACIONES:		

EL SUPERVISOR DEL PROYECTO



[illegible]

PARA UN CONTROL CORRECTO DE LA MARCHA DEL TRABAJO DE CAMPO EL CONSULTOR DEBERA ENVIAR ENTRE LOS DIAS 1 al 7 y 15 al 22 DE CADA MES ESTAS HOJAS AL INSTITUTO GEOLOGICO Y MINERO DE ESPAÑA, DIVISION DE GEOLOGIA. C/ RIOS ROSAS, 23 - MADRID - 3.

EQUIPO DE RECEPCION
DEL IGME

EL CONSULTOR

Plenco



MINISTERIO DE INDUSTRIA
DIRECCION GENERAL DE MINAS
INSTITUTO GEOLOGICO Y MINERO DE ESPAÑA

PLAN NACIONAL DE LA MINERIA. MAPA GEOLOGICO NACIONAL A ESCALA 1:50.000
MAGNA

FICHA DE CONTROL DEL TRABAJO DE CAMPO MCC1

118

DATOS A RELLENAR POR EL IGME

CONTROL	FECHA	OBSERVACIONES
LIBRETA DE CAMPO		
MUESTRAS. LABORATORIO		
CARTOGRAFIA		
ESTACIONES VISITADAS		
OBSERVACIONES:		

EL SUPERVISOR DEL PROYECTO



DATOS A RELLENAR POR EL IGME

Nº de la hoja				Nº del documento			
1	2	3	4	5	6	7	8
0	7	0	4	1	6	1	0

DATOS A RELLENAR POR EL CONSULTOR

CONSULT	ESPECIAL QUE REALIZA LA ESTAC.
10	11
12	13
I	B
V	M

DATOS A RELLENAR POR EL IGME

Recibido				Ref. Control				Perforado				Verificado			
71	72	73	74	75	76	77	78	79	80	81	82	83	84		
2	1	0	9	7	3										

E. Perro *H.C.*

DATOS A RELLENAR POR EL CONSULTOR

CON NUMEROS										CON UNOS EN CASO AFIRMATIVO																																							
NUMERO DE LA ESTACION		Fecha			MEDICION										MUESTRAS										PUNTOS DE INTERES SINGULAR										TIPO DE TERR.														
14	15	16	17	18	19	20	21	22	23	24	25	26	27	28	29	30	31	32	33	34	35	36	37	38	39	40	41	42	43	44	45	46	47	48	49	50	51	52											
0	1	6	3	0	9	0	7	7	3	
1	6	4	
1	6	5	
1	6	6	
1	6	7	
1	6	8	
1	6	9	
1	7	0	

EL CONSULTOR DEBERA MARCAR SOBRE EL MAPA LAS ESTACIONES CON SU NUMERO DE REFERENCIA (EN AZUL) Y LOS CORTES REALIZADOS SOBRE EL TERRENO (EN ROJO).
 PARA UN CONTROL CORRECTO DE LA MARCHA DEL TRABAJO DE CAMPO EL CONSULTOR DEBERA ENVIAR ENTRE LOS DIAS 1 al 7 y 15 al 22 DE CADA MES ESTAS HOJAS AL INSTITUTO GEOLOGICO Y MINERO DE ESPAÑA, DIVISION DE GEOLOGIA, C/ RÍOS ROSAS, 23 - MADRID - 3.

DATOS A RELLENAR POR EL CONSULTOR

CON NUMEROS										CON UNOS EN CASO AFIRMATIVO																																							
NUMERO DE LA ESTACION		Fecha			MEDICION										MUESTRAS										PUNTOS DE INTERES SINGULAR										TIPO DE TERR.														
14	15	16	17	18	19	20	21	22	23	24	25	26	27	28	29	30	31	32	33	34	35	36	37	38	39	40	41	42	43	44	45	46	47	48	49	50	51	52											

EQUIPO DE RECEPCION DEL IGME

EL CONSULTOR

J. G. 7.1



MINISTERIO DE INDUSTRIA
DIRECCION GENERAL DE MINAS
INSTITUTO GEOLOGICO Y MINERO DE ESPAÑA


PLAN NACIONAL DE LA MINERIA. MAPA GEOLOGICO NACIONAL A ESCALA 1:50.000
MAGNA

FICHA DE CONTROL DEL TRABAJO DE CAMPO MCC1

DATOS A RELLENAR POR EL IGME

CONTROL	FECHA	OBSERVACIONES
LIBRETA DE CAMPO		
MUESTRAS. LABORATORIO		
CARTOGRAFIA		
ESTACIONES VISITADAS		
OBSERVACIONES:		

EL SUPERVISOR DEL PROYECTO

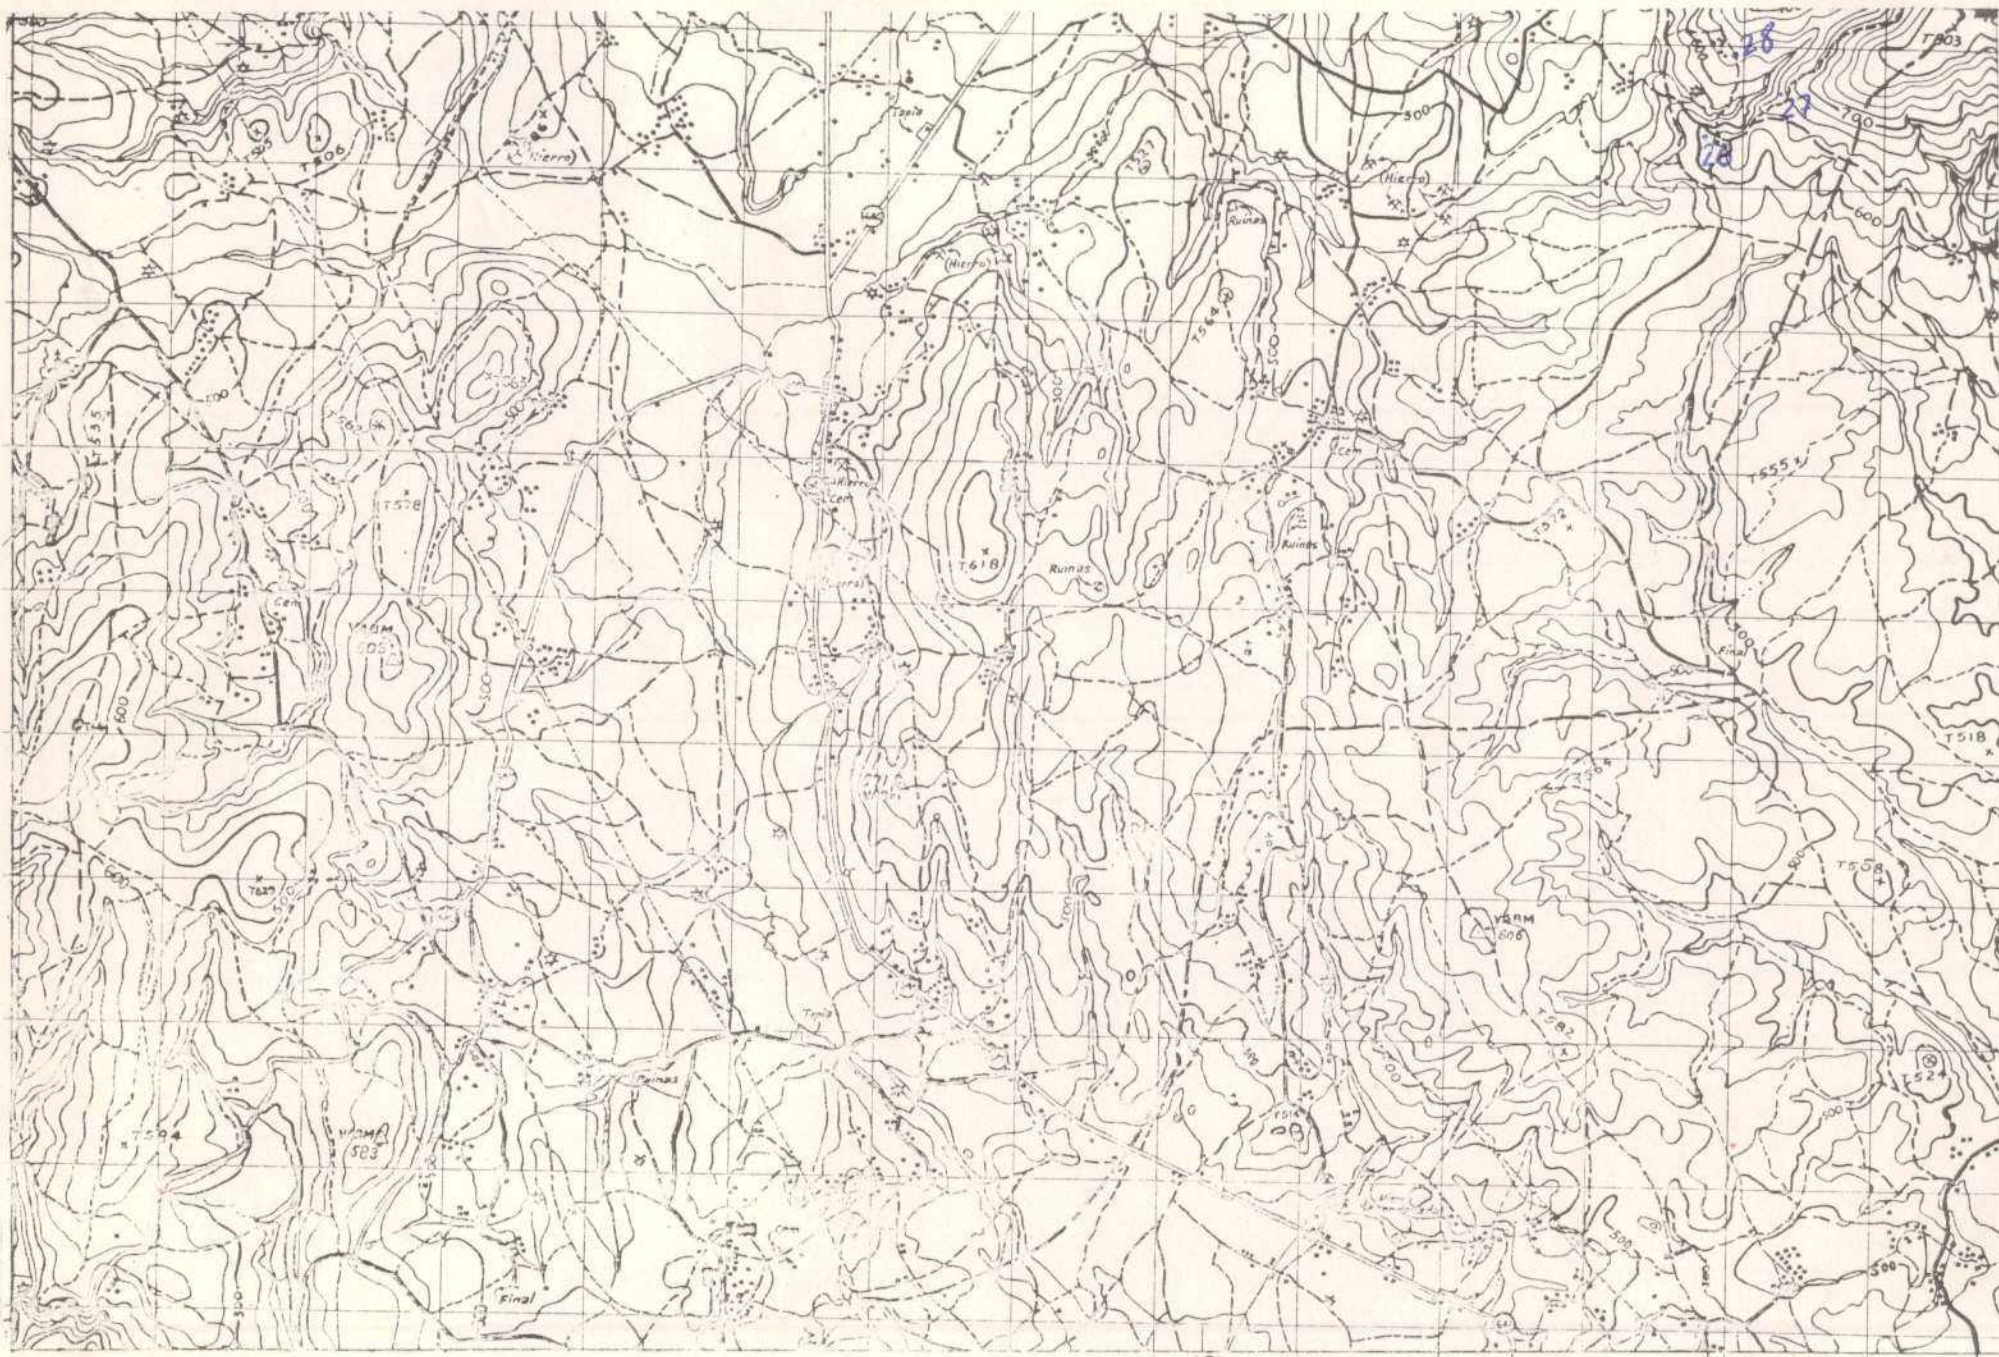

DATOS A RELLENAR POR EL IGME										DATOS A RELLENAR POR EL IGME										DATOS A RELLENAR POR EL IGME																								
Nº de la hoja					Nº del documento					Nº de la hoja					Nº del documento					Recibido					Ref. Control					Perforado					Verificado									
1:50.000	
1	2	3	4	5	6	7	8	9	10	11	12	13	14	15	16	17	18	19	20	21	22	23	24	25	26	27	28	29	30	31	32	33	34	35	36	37	38	39	40					

EQUIPO DE RECEPCION
DEL IGME

EL CONSULTOR



MINISTERIO DE INDUSTRIA
DIRECCION GENERAL DE MINAS
INSTITUTO GEOLOGICO Y MINERO DE ESPAÑA


PLAN NACIONAL DE LA MINERIA. MAPA GEOLOGICO NACIONAL A ESCALA 1:50.000
MAGNA

FICHA DE CONTROL DEL TRABAJO DE CAMPO MCC1

DATOS A RELLENAR POR EL IGME

CONTROL	FECHA	OBSERVACIONES
LIBRETA DE CAMPO		
MUESTRAS. LABORATORIO		
CARTOGRAFIA		
ESTACIONES VISITADAS		
OBSERVACIONES:		

EL SUPERVISOR DEL PROYECTO

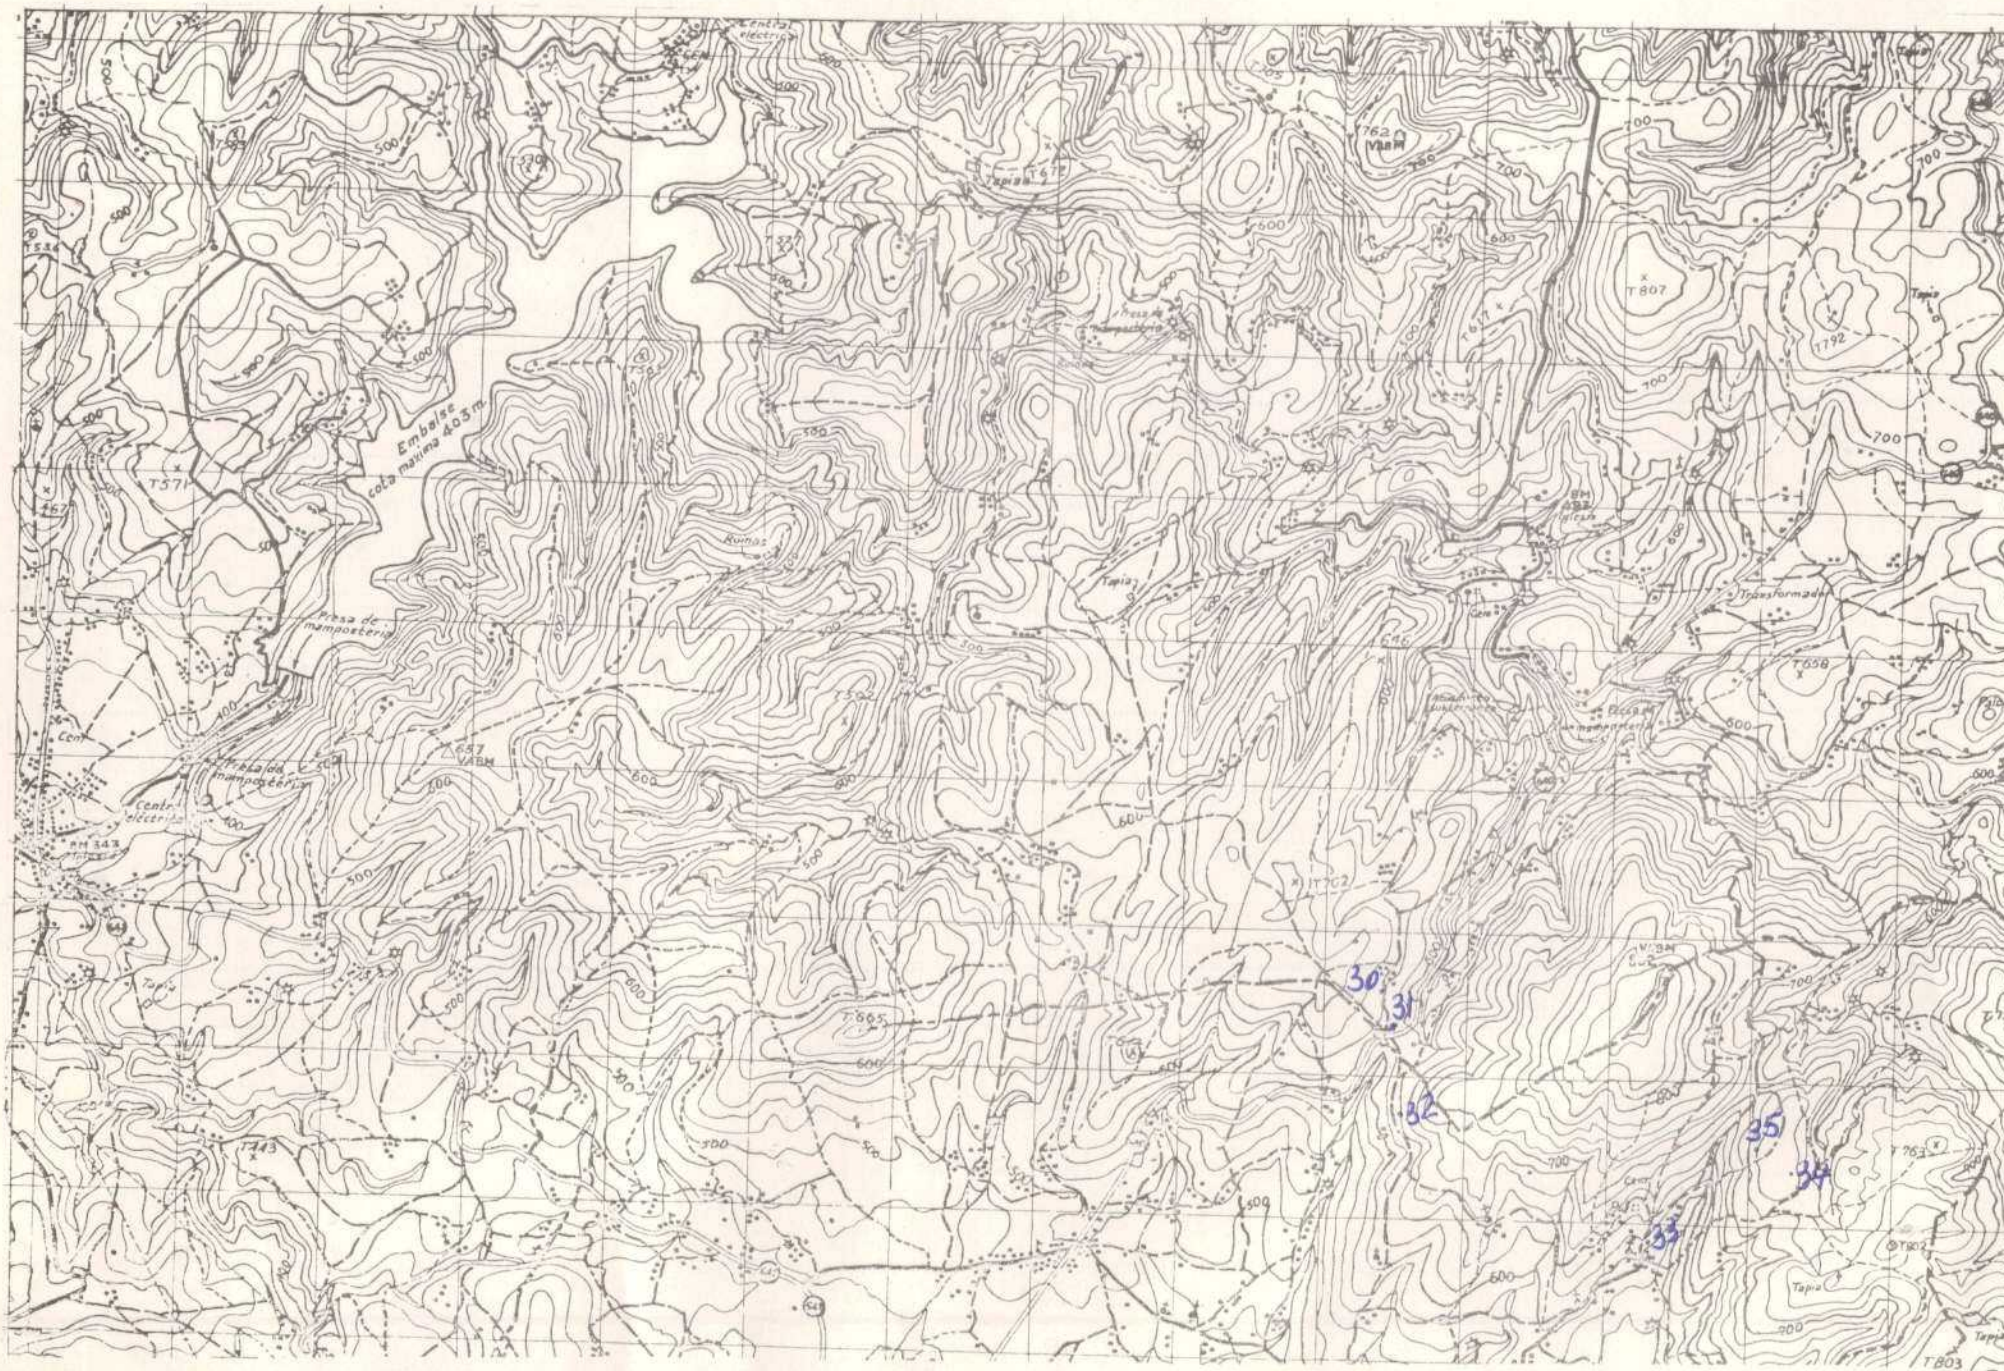


DATOS A RELLENAR POR EL IGME									
Nº de la hoja 1:50.000					Cuadrante número	Nº del documento			
1	2	3	4	5	6	7	8	9	
0	7	0	4	4	6	2	3	6	

DATOS & RELLENO POR EL CONSULADO			
10	11	12	13
ISAH			

DATOS A RELLENAR POR EL IGME											
Recibido						Ref. Control		Perforado		Verificado	
71	72	73	74	75	76	77	78	79	80		
2	4	0	9	7	3						

EQUIPO DE RECEPCION
DEL IGME

EL CONSULTOR

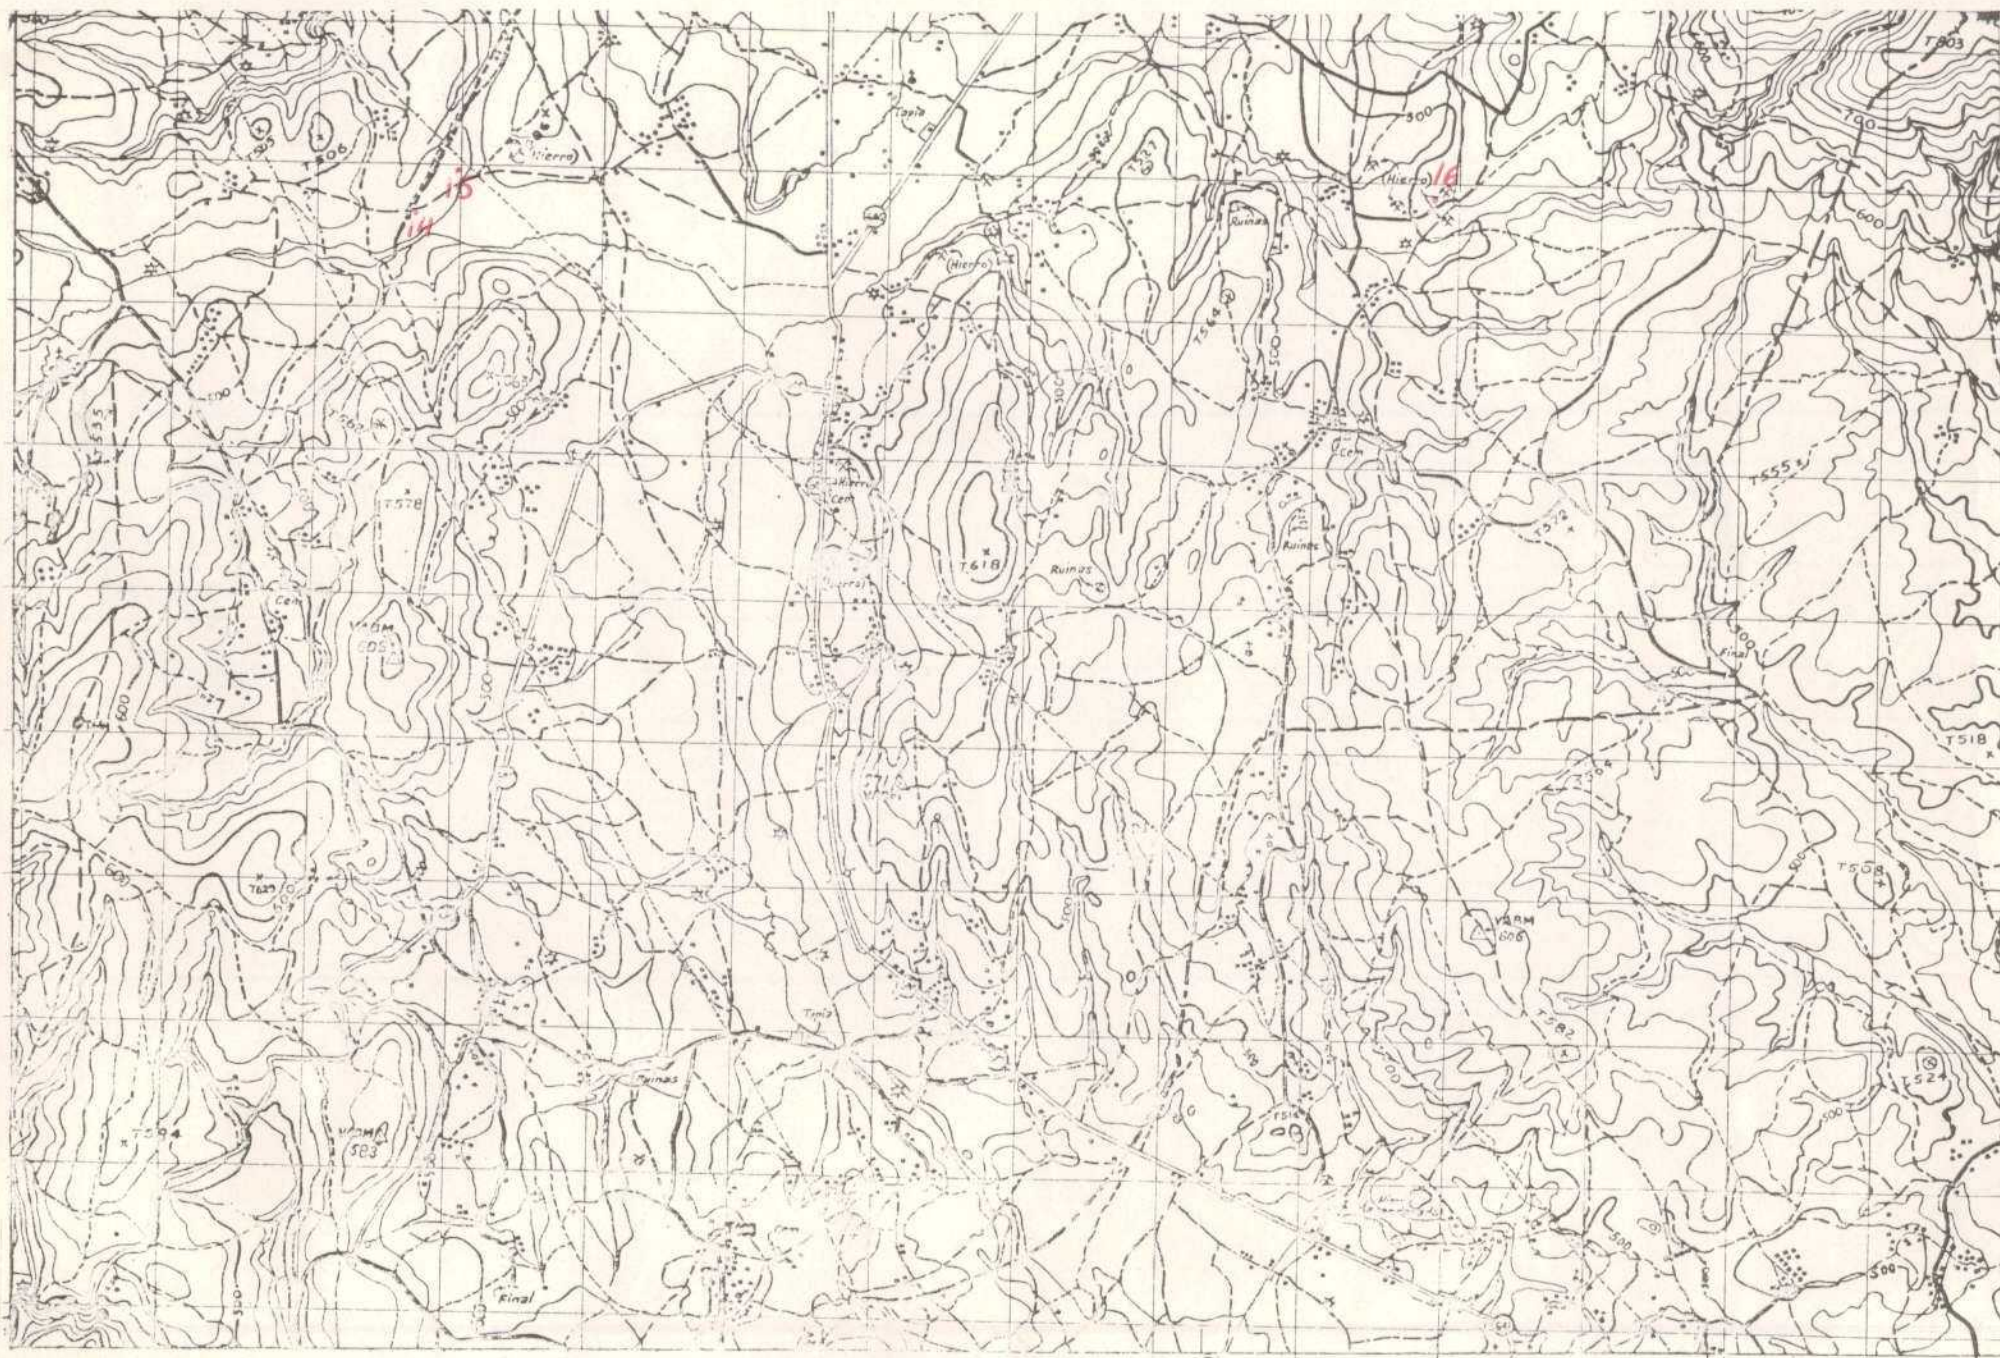

DATOS A RELLENAR POR EL CONSULTOR																																						
CON NUMEROS							CON UNDS EN CASO AFIRMATIVO																															
NUMERO DE LA ESTACION		Fecha						MUESTRAS										PUNTOS DE INTERES INSULAR											TIPO DE TERR.									
DIA	MES	AÑO	Bomba	Bezanine	Cedrus	Falagra	Petroli	Macrop	Microsp	Sedimen	Rayos X	Especio	Cl 14	Analisis	Quimica	Alimentos	Microsc	Trocas	Ostralis	Mineralo	Tactoni	Pelient	Extratig	L.Mosiga	Polisaga	Hidroge	Ecosom	Ecologia	Floraria	Setenar	Sedimen	Volcanice	Indifere					
14	15	16	17	18	19	20	21	22	23	24	25	26	27	28	29	30	31	32	33	34	35	36	37	38	39	40	41	42	43	44	45	46	47	48	49	50	51	52
					</																																	

EL CONSULTOR

Signature: 



MINISTERIO DE INDUSTRIA
DIRECCION GENERAL DE MINAS
INSTITUTO GEOLOGICO Y MINERO DE ESPAÑA

PLAN NACIONAL DE LA MINERIA. MAPA GEOLOGICO NACIONAL A ESCALA 1:50.000
MAGNA

FICHA DE CONTROL DEL TRABAJO DE CAMPO MCC1

DATOS A RELLENAR POR EL IGME

CONTROL	FECHA	OBSERVACIONES
LIBRETA DE CAMPO		
MUESTRAS. LABORATORIO		
CARTOGRAFIA		
ESTACIONES VISITADAS		
OBSERVACIONES:		

EL SUPERVISOR DEL PROYECTO



DATOS A RELLE POR EL CONSUL			
CONSULT	ESPECIAL	QUE REAL	LA ESTAM.
IG	12	13	
IG	AH		

EL CONSULTOR DEBERÁ MARCAR SOBRE EL MAPA, LAS ESTACIONES CON SU NÚMERO DE REFERENCIA (EN AZUL) Y LOS CORTES REALIZADOS SOBRE EL TERRENO (EN ROJO).
PARA UN CONTROL CORRECTO DE LA MARCHA DEL TRABAJO DE CAMPO EL CONSULTOR DEBERÁ ENVIAR ENTRE LOS DÍAS 1 al 7 y 15 al 22 DE CADA MES ESTAS HOJAS AL INSTITUTO GEOLOGICO Y MINERO DE ESPAÑA, DIVISION DE GEOLOGIA. C/ RIOS ROSAS, 23 - MADRID - 3.

EQUIPO DE RECEPCION
DEL IGME

EL CONSULTOR



MINISTERIO DE INDUSTRIA
DIRECCION GENERAL DE MINAS
INSTITUTO GEOLOGICO Y MINERO DE ESPAÑA


PLAN NACIONAL DE LA MINERIA. MAPA GEOLOGICO NACIONAL A ESCALA 1:50.000
MAGNA

FICHA DE CONTROL DEL TRABAJO DE CAMPO MCC1

DATOS A RELLENAR POR EL IGME

CONTROL	FECHA	OBSERVACIONES
LIBRETA DE CAMPO		
MUESTRAS. LABORATORIO		
CARTOGRAFIA		
ESTACIONES VISITADAS		
OBSERVACIONES:		

EL SUPERVISOR DEL PROYECTO

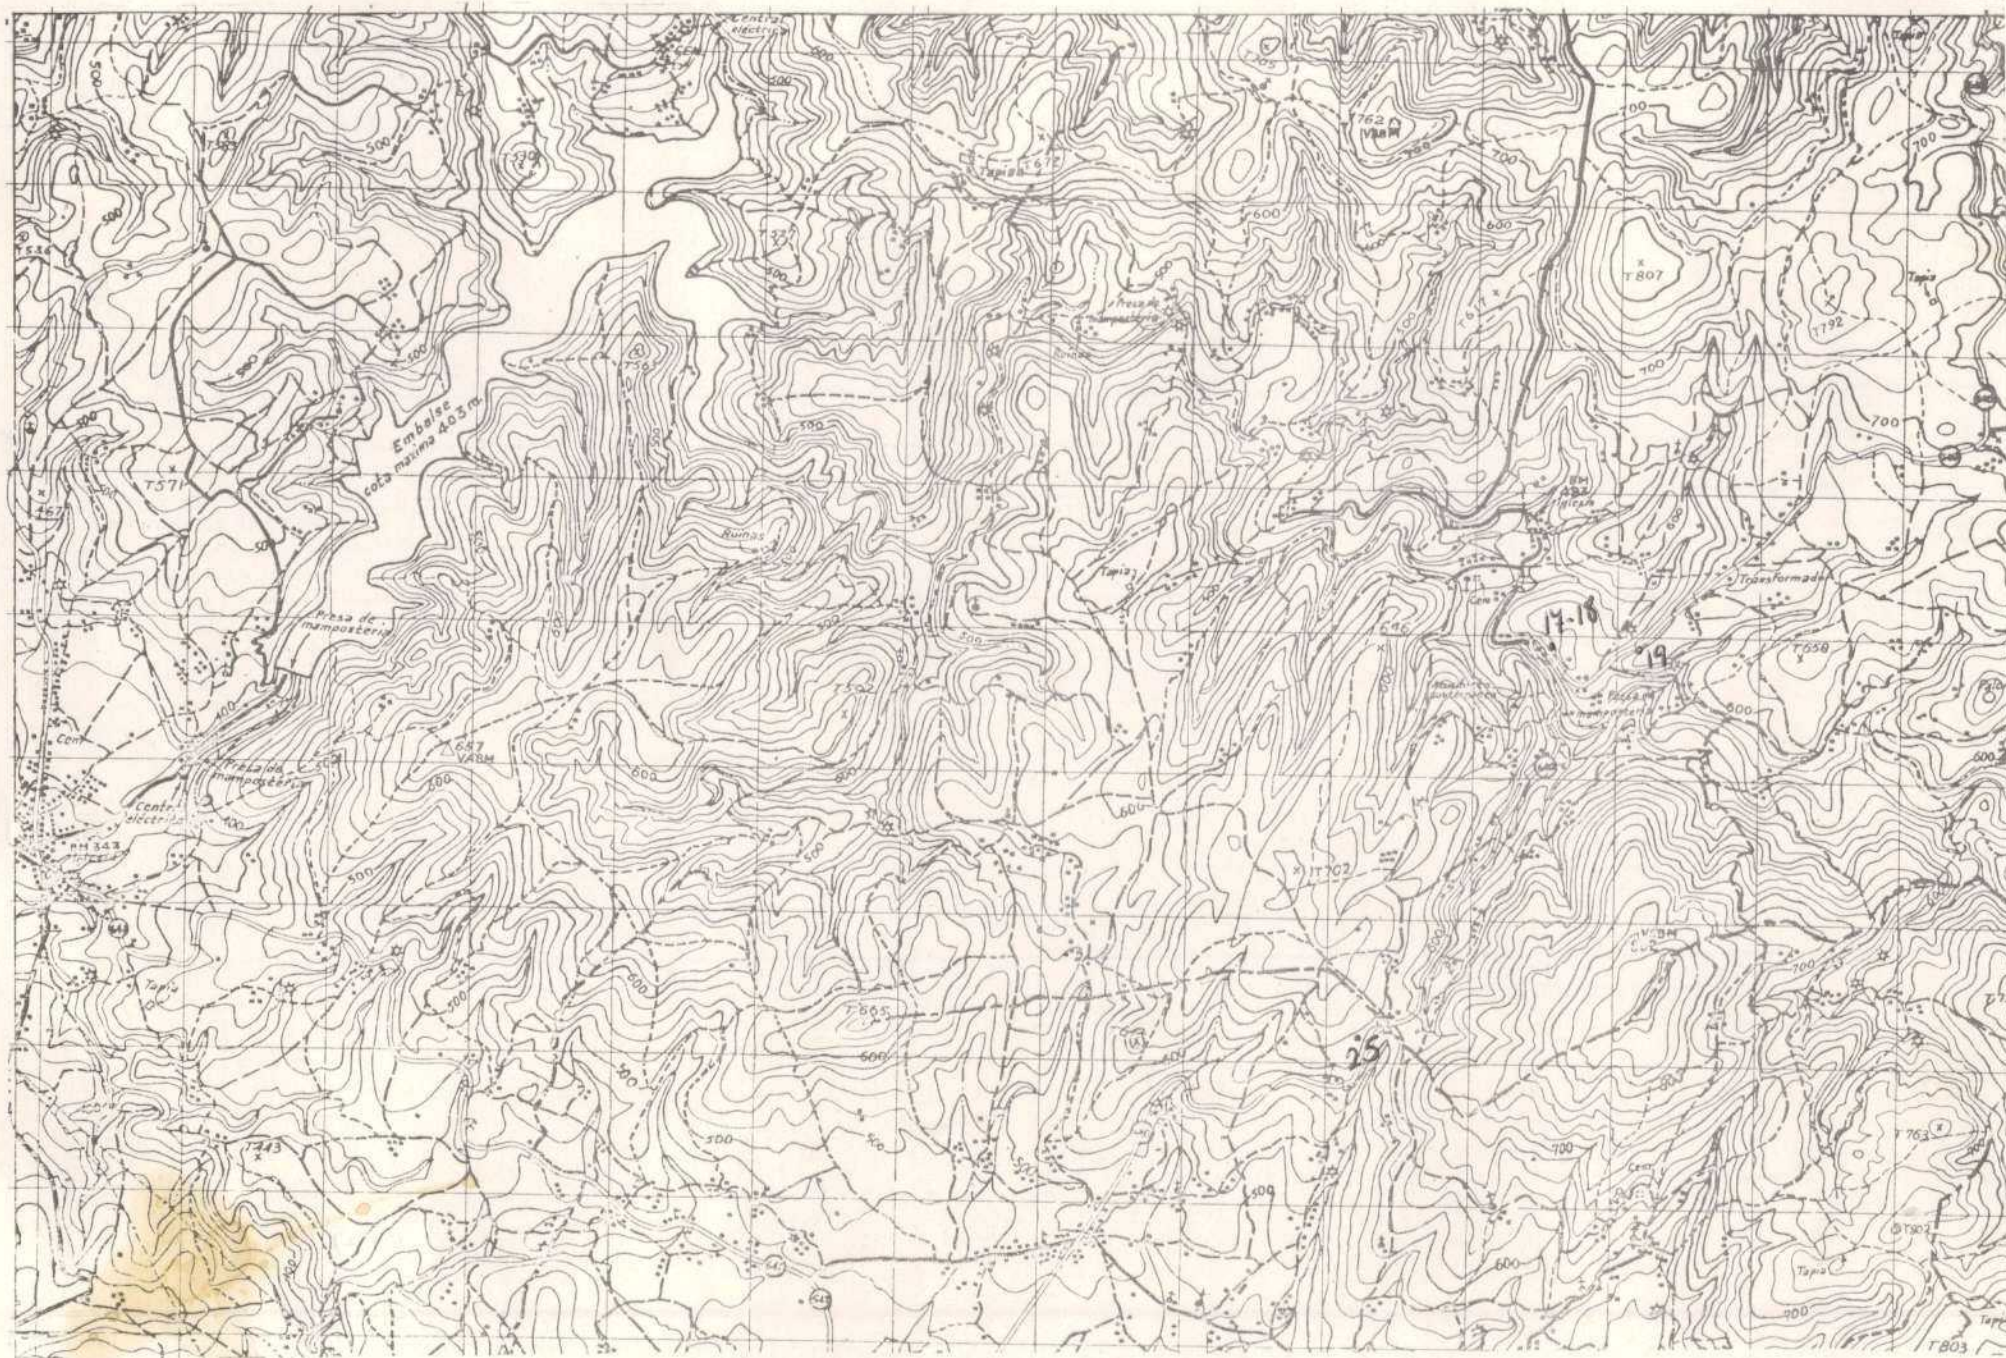

DATOS A RELLENAR POR EL CONSUL			
10	11	12	13
I G A H			

EL CONSULADO

PARA UN CONTROL CORRECTO DE LA MARCHA DEL TRABAJO DE CAMPO EL CONSULTOR DEBERA ENVIAR ENTRE LOS DIAS 1 al 7 y 15 al 22 DE CADA MES ESTAS HOJAS AL INSTITUTO GEOLOGICO Y MINERO DE ESPAÑA, DIVISION DE GEOLOGIA, C/ RIOS ROSAS, 25 - MADRID - 3



MINISTERIO DE INDUSTRIA
DIRECCION GENERAL DE MINAS
INSTITUTO GEOLOGICO Y MINERO DE ESPAÑA

PLAN NACIONAL DE LA MINERIA. MAPA GEOLOGICO NACIONAL A ESCALA 1:50.000
MAGNA

FICHA DE CONTROL DEL TRABAJO DE CAMPO MCC1


DATOS A RELLENAR POR EL IGME

CONTROL	FECHA	OBSERVACIONES
LIBRETA DE CAMPO		
MUESTRAS. LABORATORIO		
CARTOGRAFIA		
ESTACIONES VISITADAS		
OBSERVACIONES:		

EL SUPERVISOR DEL PROYECTO


DATOS A RELLENAR POR EL IGME									

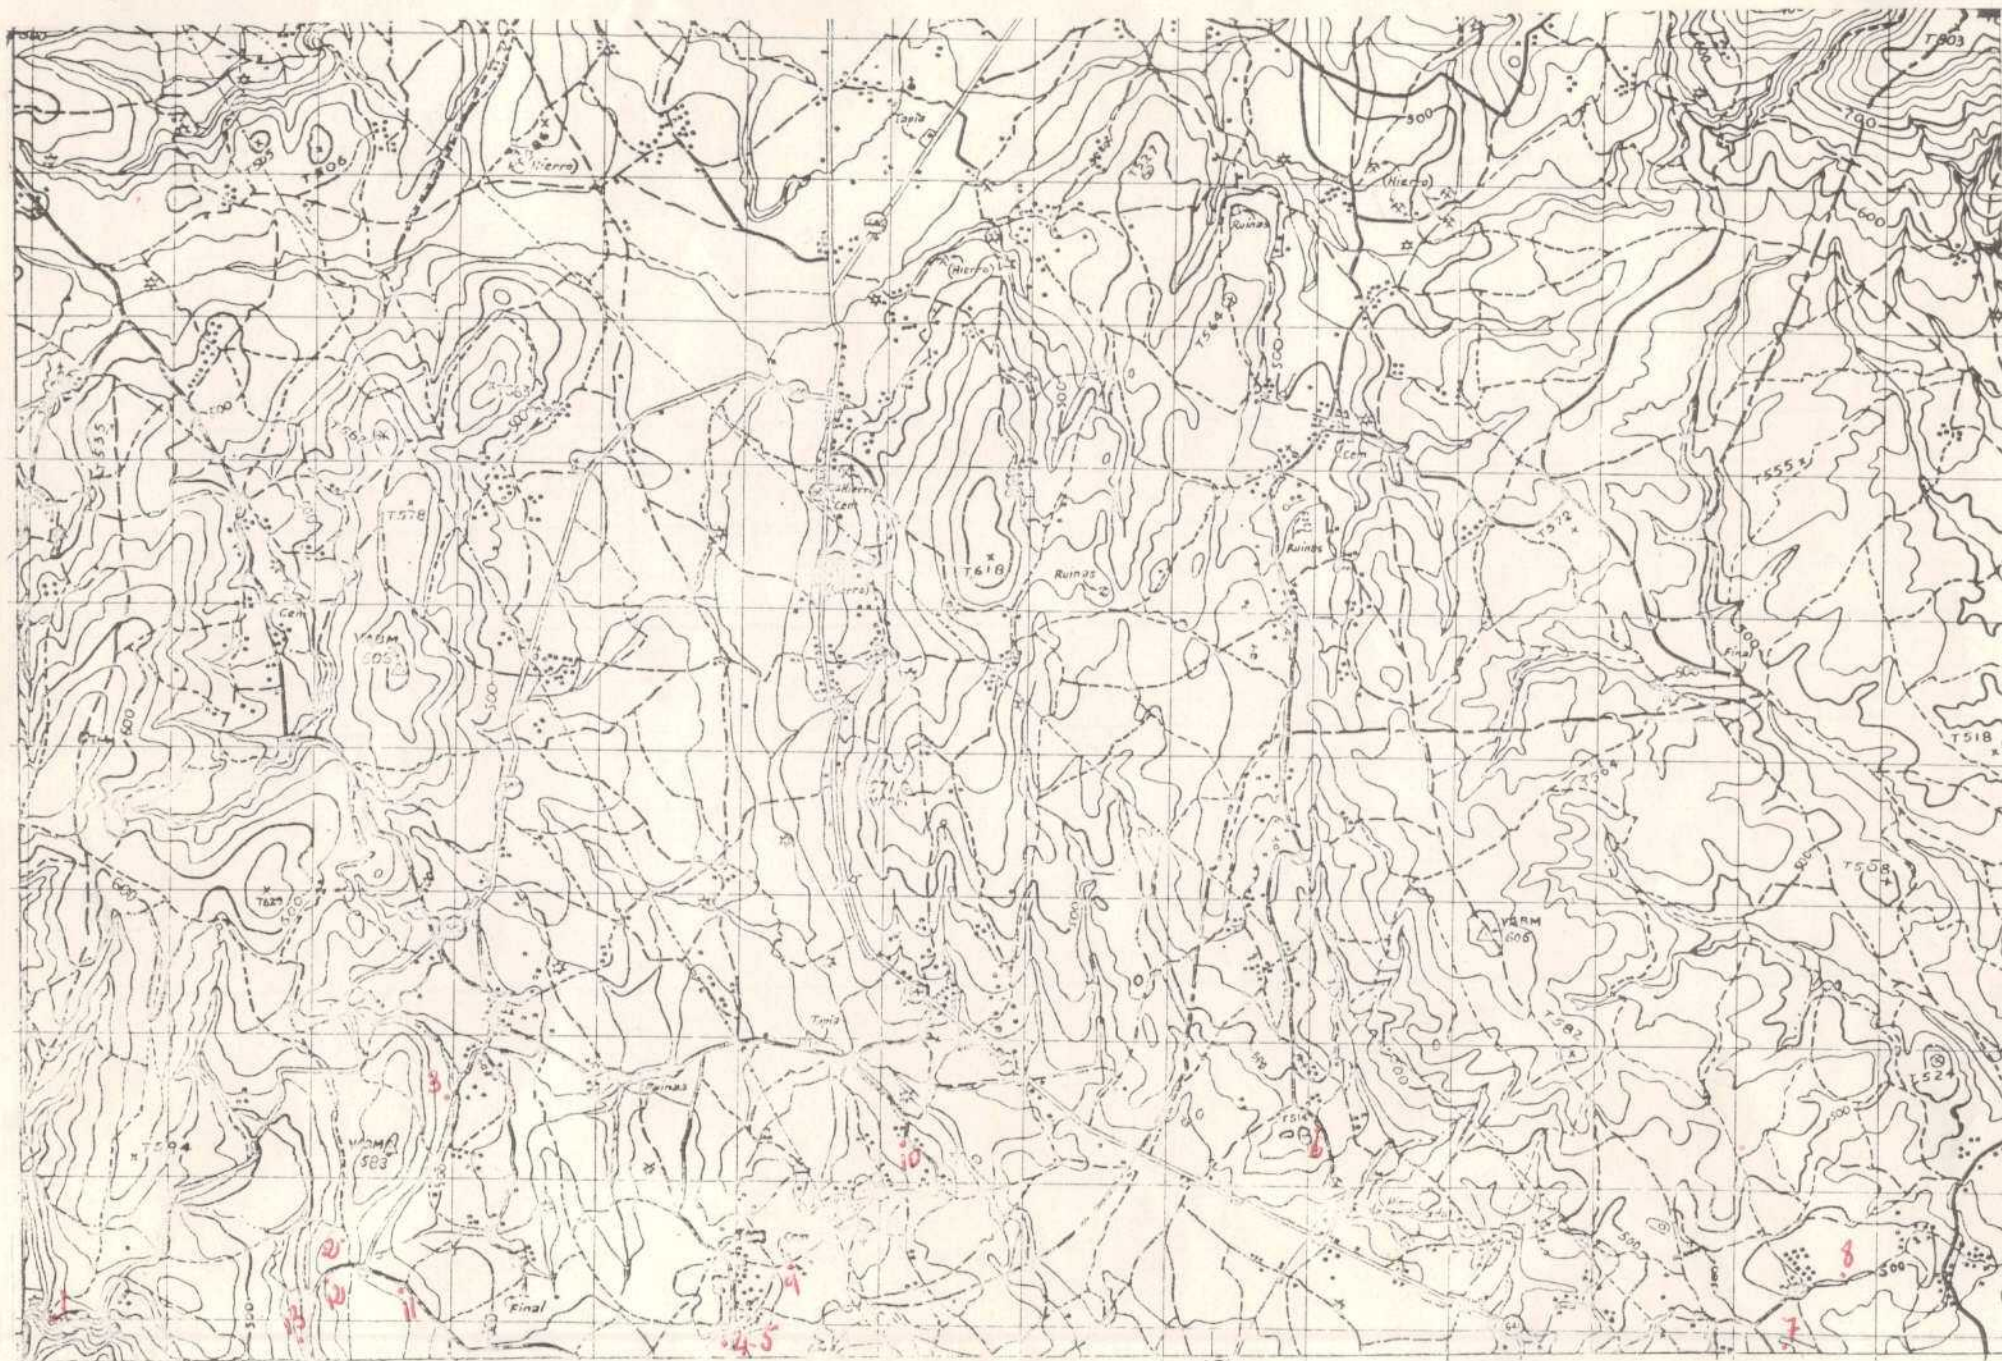



DATOS A RELLENAR POR EL IGME

Nº de la hoja		Nº del documento	
150.000			
1 2 3 4	5 6 7 8 9		
0704	16099		

DATOS A RELLENAR POR EL IGME

CONSEJO	RECEPCION	QUE REZ	LA EST.
10	11	12	13
J	B	V	M

DATOS A RELLENAR POR EL IGME

Recibido	Ref. Control	Perforado	Verificado
71 72 73 74 75 76	77 78 79 80		
180174			

DATOS A RELLENAR POR EL CONSULTOR

CON NUMEROS												CON UNIDAD EN CASO AFIRMATIVO	
NUMERO DE LA ESTACION	Fecha											MEDICION												MUESTRAS												PUNTOS DE INTERES											TOTAL	
	DIA	MES	ANO	1	2	3	4	5	6	7	8	9	10	11	12	13	14	15	16	17	18	19	20	21	22	23	24	25	26	27	28	29	30	31	32	33	34	35	36	37	38	39	40	41	42	43	44	45	46	47	48	49	50	51	52	
00001	12	50	573	

EL CONSULTOR DEBE MARCAR SOBRE EL MAPA LAS ESTACIONES CON SU NUMERO DE REFERENCIA EN 3.º Y 4.º Y LOS PUNTOS REALIZADOS, SIN EL TIEMPO EN HORAS, PARA UN CONTROL CORRECTO DE LA MARCHA DEL TRABAJADOR. CAMPO EL CONSULTOR DEBE ENVIAR ESTE FORMULARIO AL IGME, JUNTO A LA CADA VEZ ESTACIONES AL INSTITUTO GEOLOGICO MINERO DE ESPAÑA, DIVISION DE GEOLOGIA, C/ ALFONSO XII, 24 - MADRID - 3.

DATOS A RELLENAR POR EL CONSULTOR

NUMERO DE LA ESTACION	Fecha	MEDICION	MUESTRA
	DIA MES AÑO	1 2 3 4 5 6 7 8 9 10 11 12 13 14 15 16 17 18 19 20 21 22 23 24 25 26 27 28 29 30 31 32 33 34 35 36 37 38 39 40 41 42 43 44 45 46 47 48 49 50 51 52	
0030	290573	/	/
0031	290573	/	/
0032	290573	/	/
0033	290573	/	/
0034	290573	/	/
0035	290573	/	/
0036	290573	/	/
0037	300573	/	/
0038	300573	/	/
0039	300573	/	/
0040	300573	/	/
0041	300573	/	/
0042	300573	/	/
0043	300573	/	/
0044	300573	/	/
0045	300573	/	/
0046	300573	/	/
0047	300573	/	/
0048	300573	/	/
0049	300573	/	/
0050	300573	/	/
0051	300573	/	/
0052	300573	/	/
0053	300573	/	/
0054	040673	/	/
0055	040673	/	/
0056	040673	/	/
0057	040673	/	/
0058	040673	/	/
0059	040673	/	/
0060	040673	/	/
0061	040673	/	/
0062	040673	/	/
0063	040673	/	/

EL CONSULTOR DEBE MARCAR SOBRE EL MAPA LAS ESTACIONES CON SU NUMERO DE REFERENCIA EN 3.º Y 4.º Y LOS PUNTOS REALIZADOS, SIN EL TIEMPO EN HORAS, PARA UN CONTROL CORRECTO DE LA MARCHA DEL TRABAJADOR. CAMPO EL CONSULTOR DEBE ENVIAR ESTE FORMULARIO AL IGME, JUNTO A LA CADA VEZ ESTACIONES AL INSTITUTO GEOLOGICO MINERO DE ESPAÑA, DIVISION DE GEOLOGIA, C/ ALFONSO XII, 24 - MADRID - 3.

5.07.73



MINISTERIO DE INDUSTRIA
DIRECCION GENERAL DE MINAS
INSTITUTO GEOLOGICO Y MINERO DE ESPAÑA


PLAN NACIONAL DE LA MINERIA. MAPA GEOLOGICO NACIONAL A ESCALA 1:50.000
MAGNA

FICHA DE CONTROL DEL TRABAJO DE CAMPO MCC1

DATOS A RELLENAR POR EL IGME

CONTROL	FECHA	OBSERVACIONES
LIBRETA DE CAMPO		
MUESTRAS. LABORATORIO		
CARTOGRAFIA		
ESTACIONES VISITADAS		
OBSERVACIONES:		

EL SUPERVISOR DEL PROYECTO

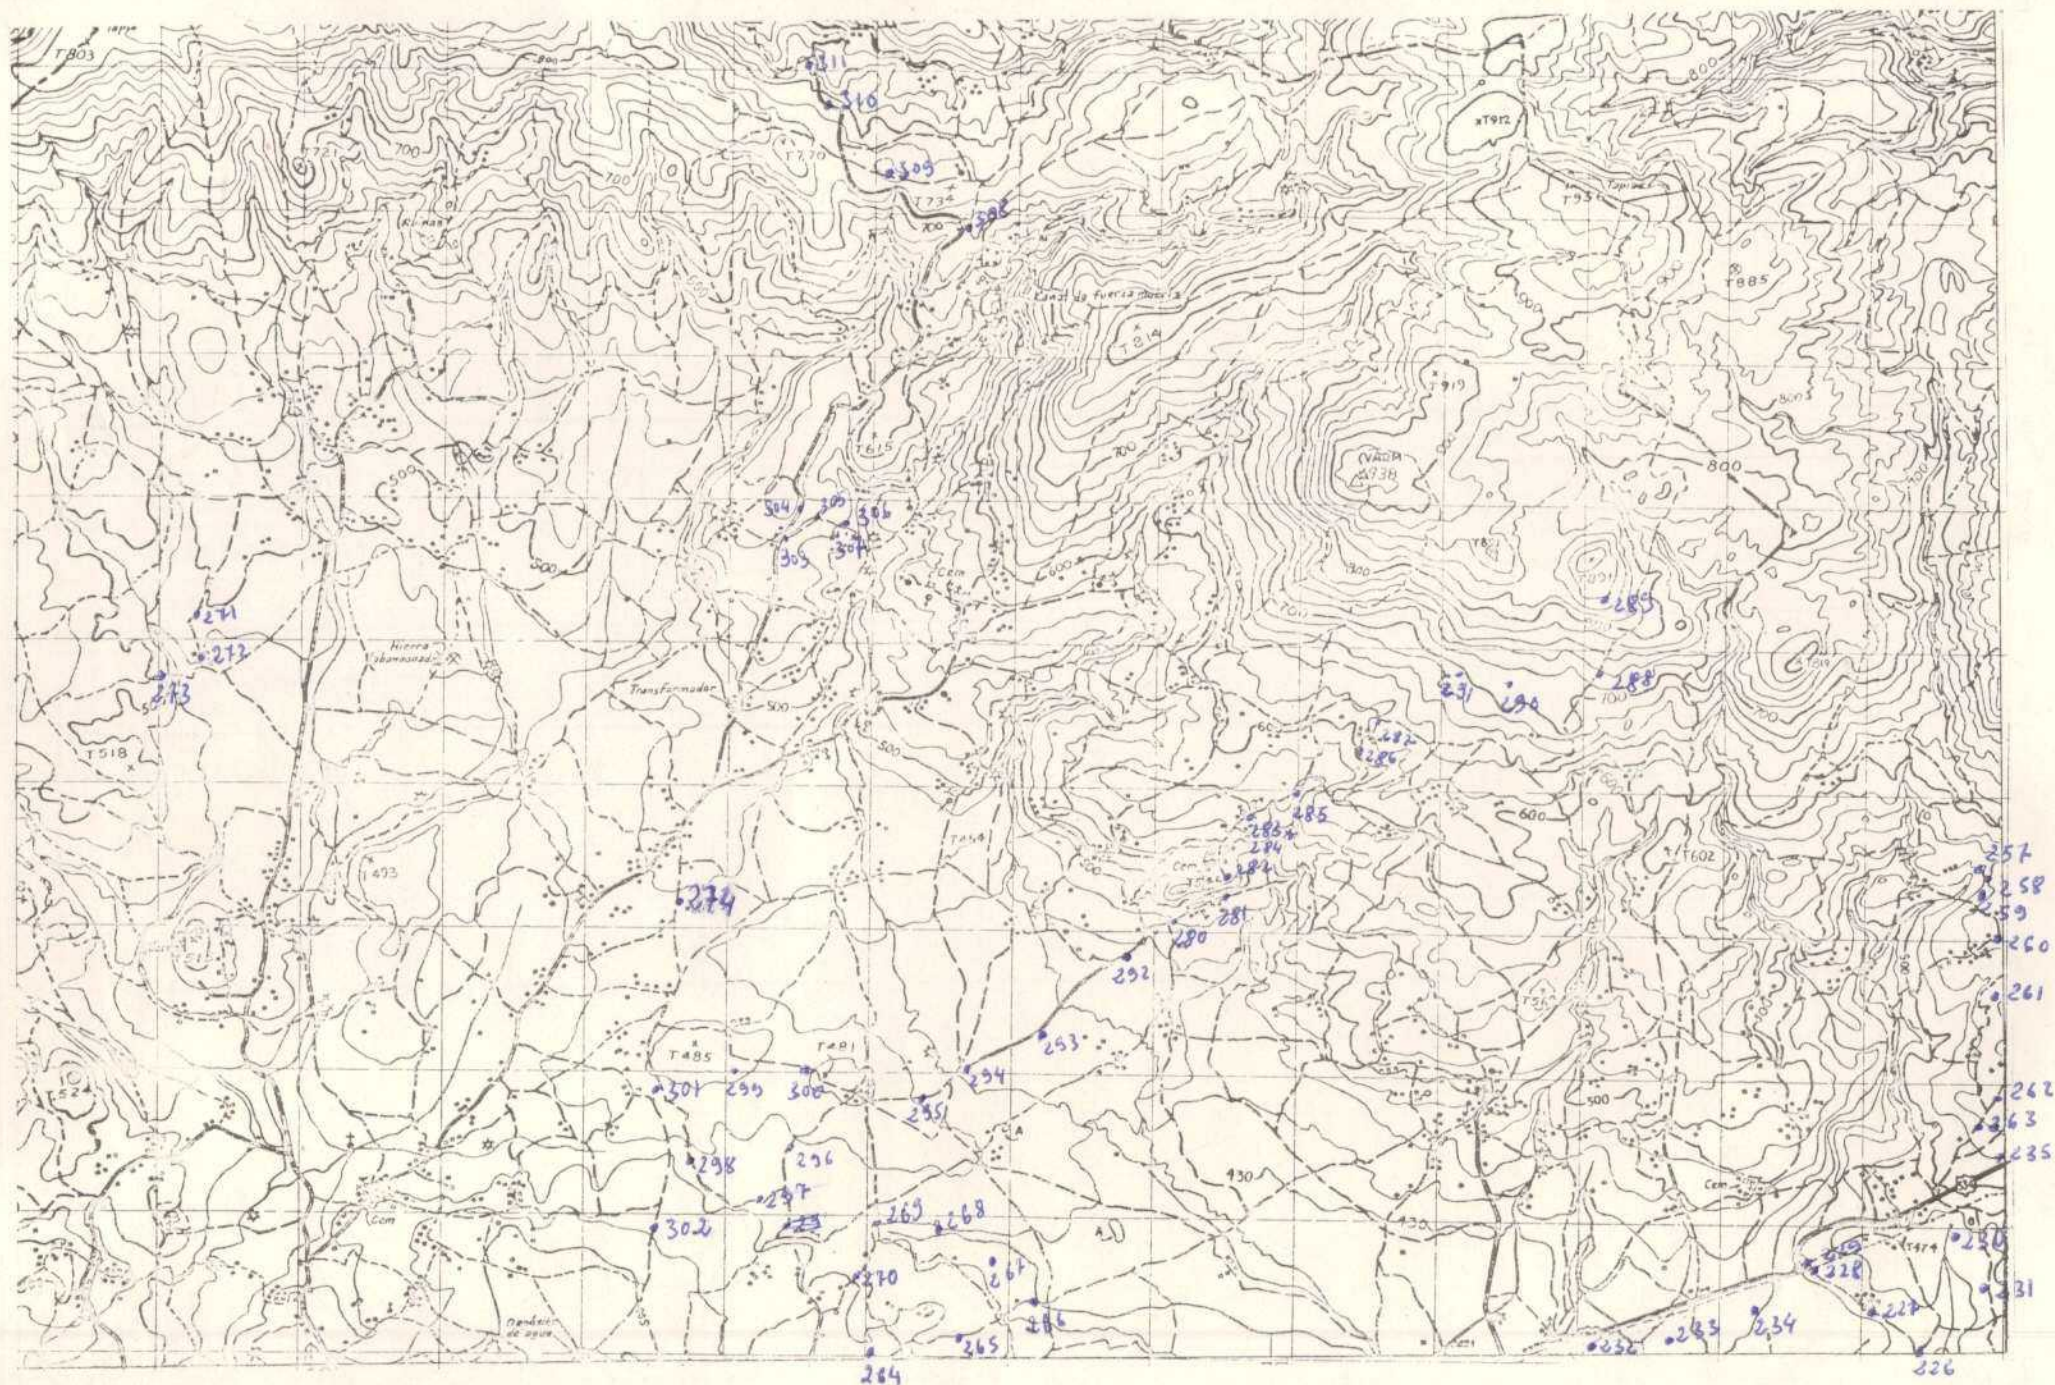

[illegible][illegible]

127.5



MINISTERIO DE INDUSTRIA
DIRECCION GENERAL DE MINAS
INSTITUTO GEOLOGICO Y MINERO DE ESPAÑA

PLAN NACIONAL DE LA MINERIA. MAPA GEOLOGICO NACIONAL A ESCALA 1:50.000
MAGNA

FICHA DE CONTROL DEL TRABAJO DE CAMPO MCC1

DATOS A RELLENAR POR EL IGME

CONTROL	FECHA	OBSERVACIONES
LIBRETA DE CAMPO		
MUESTRAS. LABORATORIO		
CARTOGRAFIA		
ESTACIONES VISITADAS		
OBSERVACIONES:		

EL SUPERVISOR DEL PROYECTO

[illegible]EQUIPO DE RECEPCION
DEL IGME



MINISTERIO DE INDUSTRIA
DIRECCION GENERAL DE MINAS
INSTITUTO GEOLOGICO Y MINERO DE ESPAÑA

PLAN NACIONAL DE LA MINERIA. MAPA GEOLOGICO NACIONAL A ESCALA 1:50.000
MAGNA

FICHA DE CONTROL DEL TRABAJO DE CAMPO MCC1

DATOS A RELLENAR POR EL IGME

CONTROL	FECHA	OBSERVACIONES
LIBRETA DE CAMPO		
MUESTRAS. LABORATORIO		
CARTOGRAFIA		
ESTACIONES VISITADAS		
OBSERVACIONES:		

EL SUPERVISOR DEL PROYECTO

