



MINISTERIO DE INDUSTRIA
DIRECCION GENERAL DE MINAS
INSTITUTO GEOLOGICO Y MINERO DE ESPAÑA

PLAN NACIONAL DE LA MINERIA. MAPA GEOLOGICO NACIONAL A ESCALA 1:50.000

MAGNA

FICHA DE CONTROL DEL TRABAJO DE CAMPO MCC1

Datos a rellenar por el Consultor											Datos a rellenar por el IGME											
Nº de la hoja 1:50.000		Cuadrante Vestido	Con sultor	Pági- na	Espéc. realiz- la es- tación	RECIBIDO					REF. CONTROL		PERFORADO			VERIFICADO						
1	2	3	4	5	6	7	8	9	10	11	71	72	73	74	75	76	77	78	79	80		
14	0	4	4	A	D						1	9	1	2	7	2	M	C	C	1	A.B.	

CONFORME
EL CONSULTOR

FIRMA

ESQUEMA DE NUMERACION DE LOS CUADRANTES


	1
3	2

364

DATOS A RELLENAR POR EL IGME

CONTROL	FECHA	OBSERVACIONES
LIBRETA DE CAMPO		
MUESTRAS. LABORATORIO		
CARTOGRAFIA		
ESTACIONES VISITADAS		
OBSERVACIONES:		

EL SUPERVISOR DEL PROYECTO

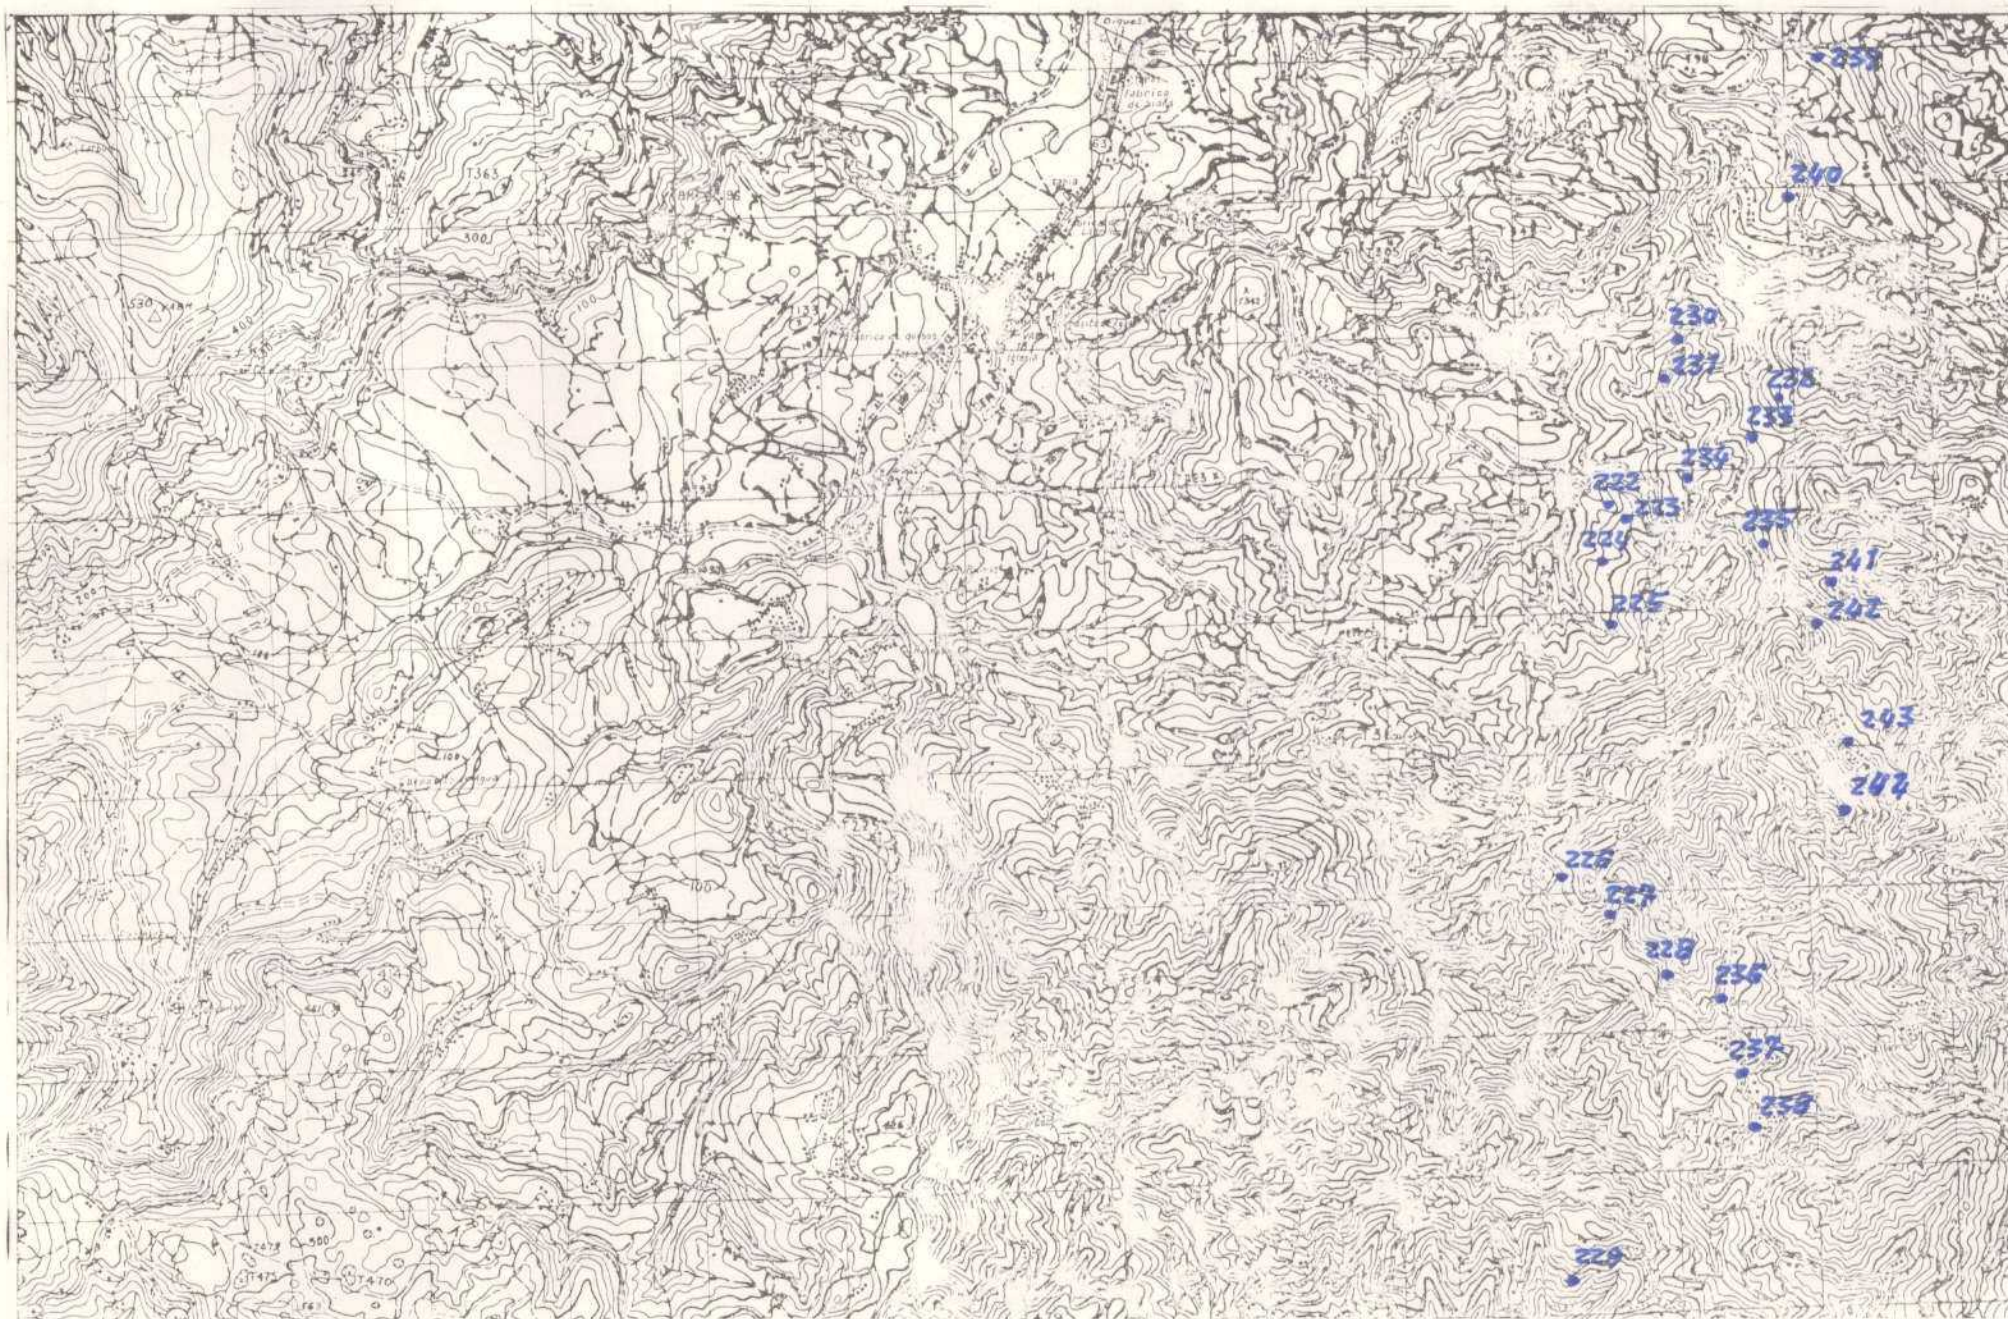



MINISTERIO DE INDUSTRIA
DIRECCION GENERAL DE MINAS
INSTITUTO GEOLOGICO Y MINERO DE ESPAÑA

PLAN NACIONAL DE LA MINERIA. MAPA GEOLOGICO NACIONAL A ESCALA 1:50.000

MAGNA


FICHA DE CONTROL DEL TRABAJO DE CAMPO MCC1

Datos a rellenar por el Consultor											Datos a rellenar por el IGME											
Nº de la hoja 1:50.000				Quadrante	Consultor			Página	Espec. realiz. la estación	RECIBIDO						REF. CONTROL		PERFORADO		VERIFICADO		
1	2	3	4	5	6	7	8	9	10	11	71	72	73	74	75	76	77	78	79	80		
1	4	0	4	4	A	D		5	G	G	1	9	1	2	7	2	M	C	C	1	A-B	

CONFORME
EL CONSULTOR

FIRMA

ESQUEMA DE NUMERACION DE LOS CUADRANTES

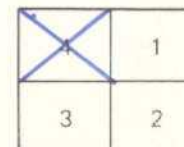


366

DATOS A RELLENAR POR EL IGME

CONTROL	FECHA	OBSERVACIONES
LIBRETA DE CAMPO		
MUESTRAS. LABORATORIO		
CARTOGRAFIA		
ESTACIONES VISITADAS		
OBSERVACIONES:		

EL SUPERVISOR DEL PROYECTO

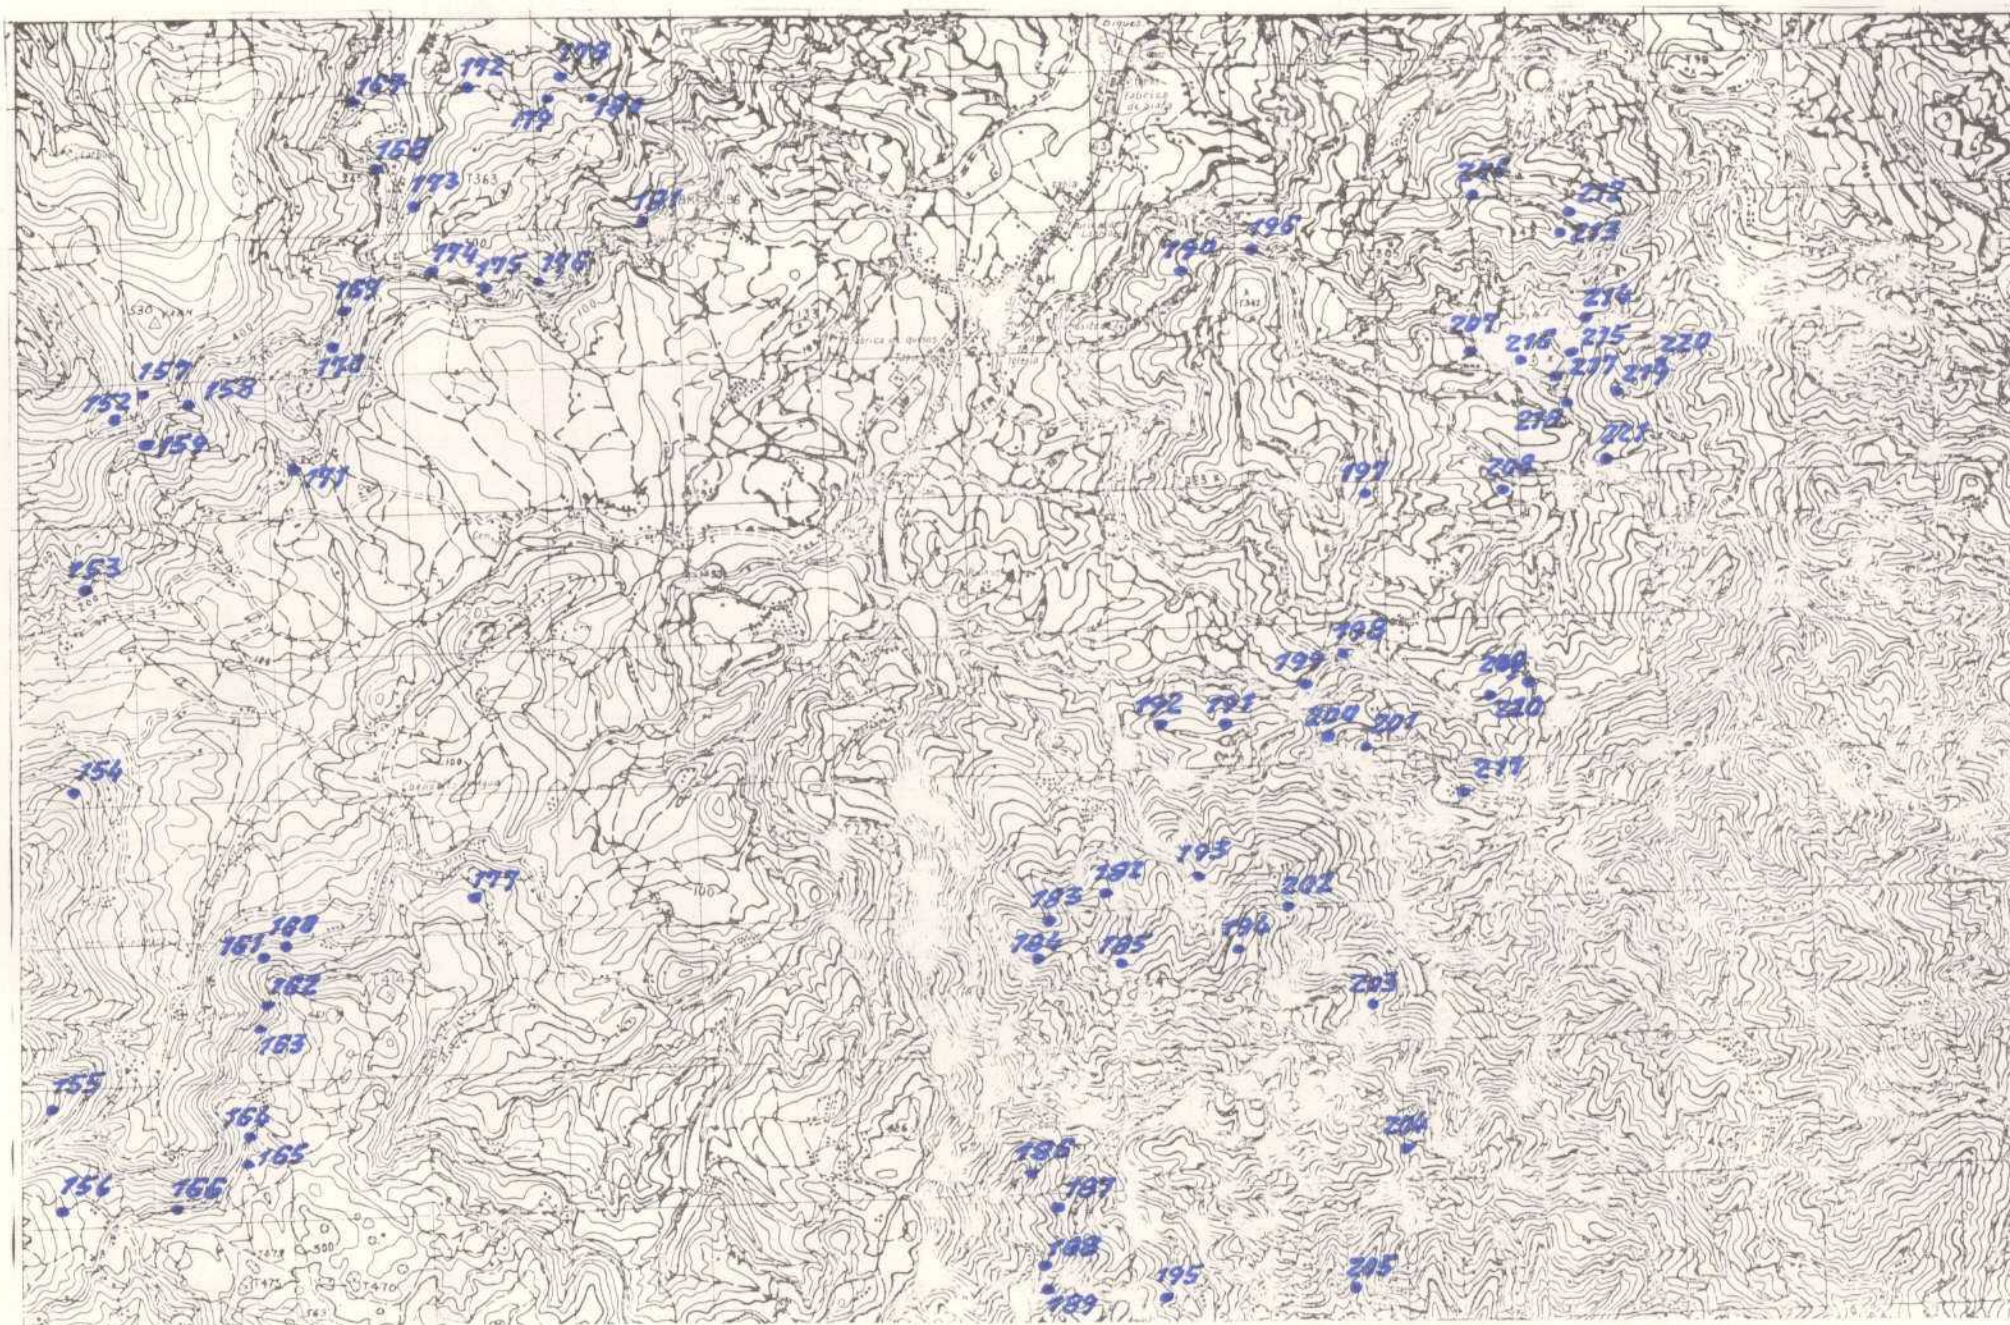



MINISTERIO DE INDUSTRIA
DIRECCION GENERAL DE MINAS
INSTITUTO GEOLOGICO Y MINERO DE ESPAÑA

PLAN NACIONAL DE LA MINERIA. MAPA GEOLOGICO NACIONAL A ESCALA 1:50.000
MAGNA

FICHA DE CONTROL DEL TRABAJO DE CAMPO MCC1

Datos a rellenar por el Consultor											Datos a rellenar por el IGME											
Nº de la hoja 1:50.000				cuadrante	Consultor	Página	Espec. realiz. la estación	RECIBIDO								REF. CONTROL		PERFORADO		VERIFICADO		
1	2	3	4	5	6	7	8	9	10	11	71	72	73	74	75	76	77	78	79	80		
1	4	0	4	3	A	D		4	G	G	1	9	1	2	7	2	M	C	C	1	A.B.	

CONFORME:
EL CONSULTOR

FIRMA

ESQUEMA DE NUMERACION DE LOS CUADRANTES




365

DATOS A RELLENAR POR EL IGME

CONTROL	FECHA	OBSERVACIONES
LIBRETA DE CAMPO		
MUESTRAS. LABORATORIO		
CARTOGRAFIA		
ESTACIONES VISITADAS		
OBSERVACIONES:		

EL SUPERVISOR DEL PROYECTO

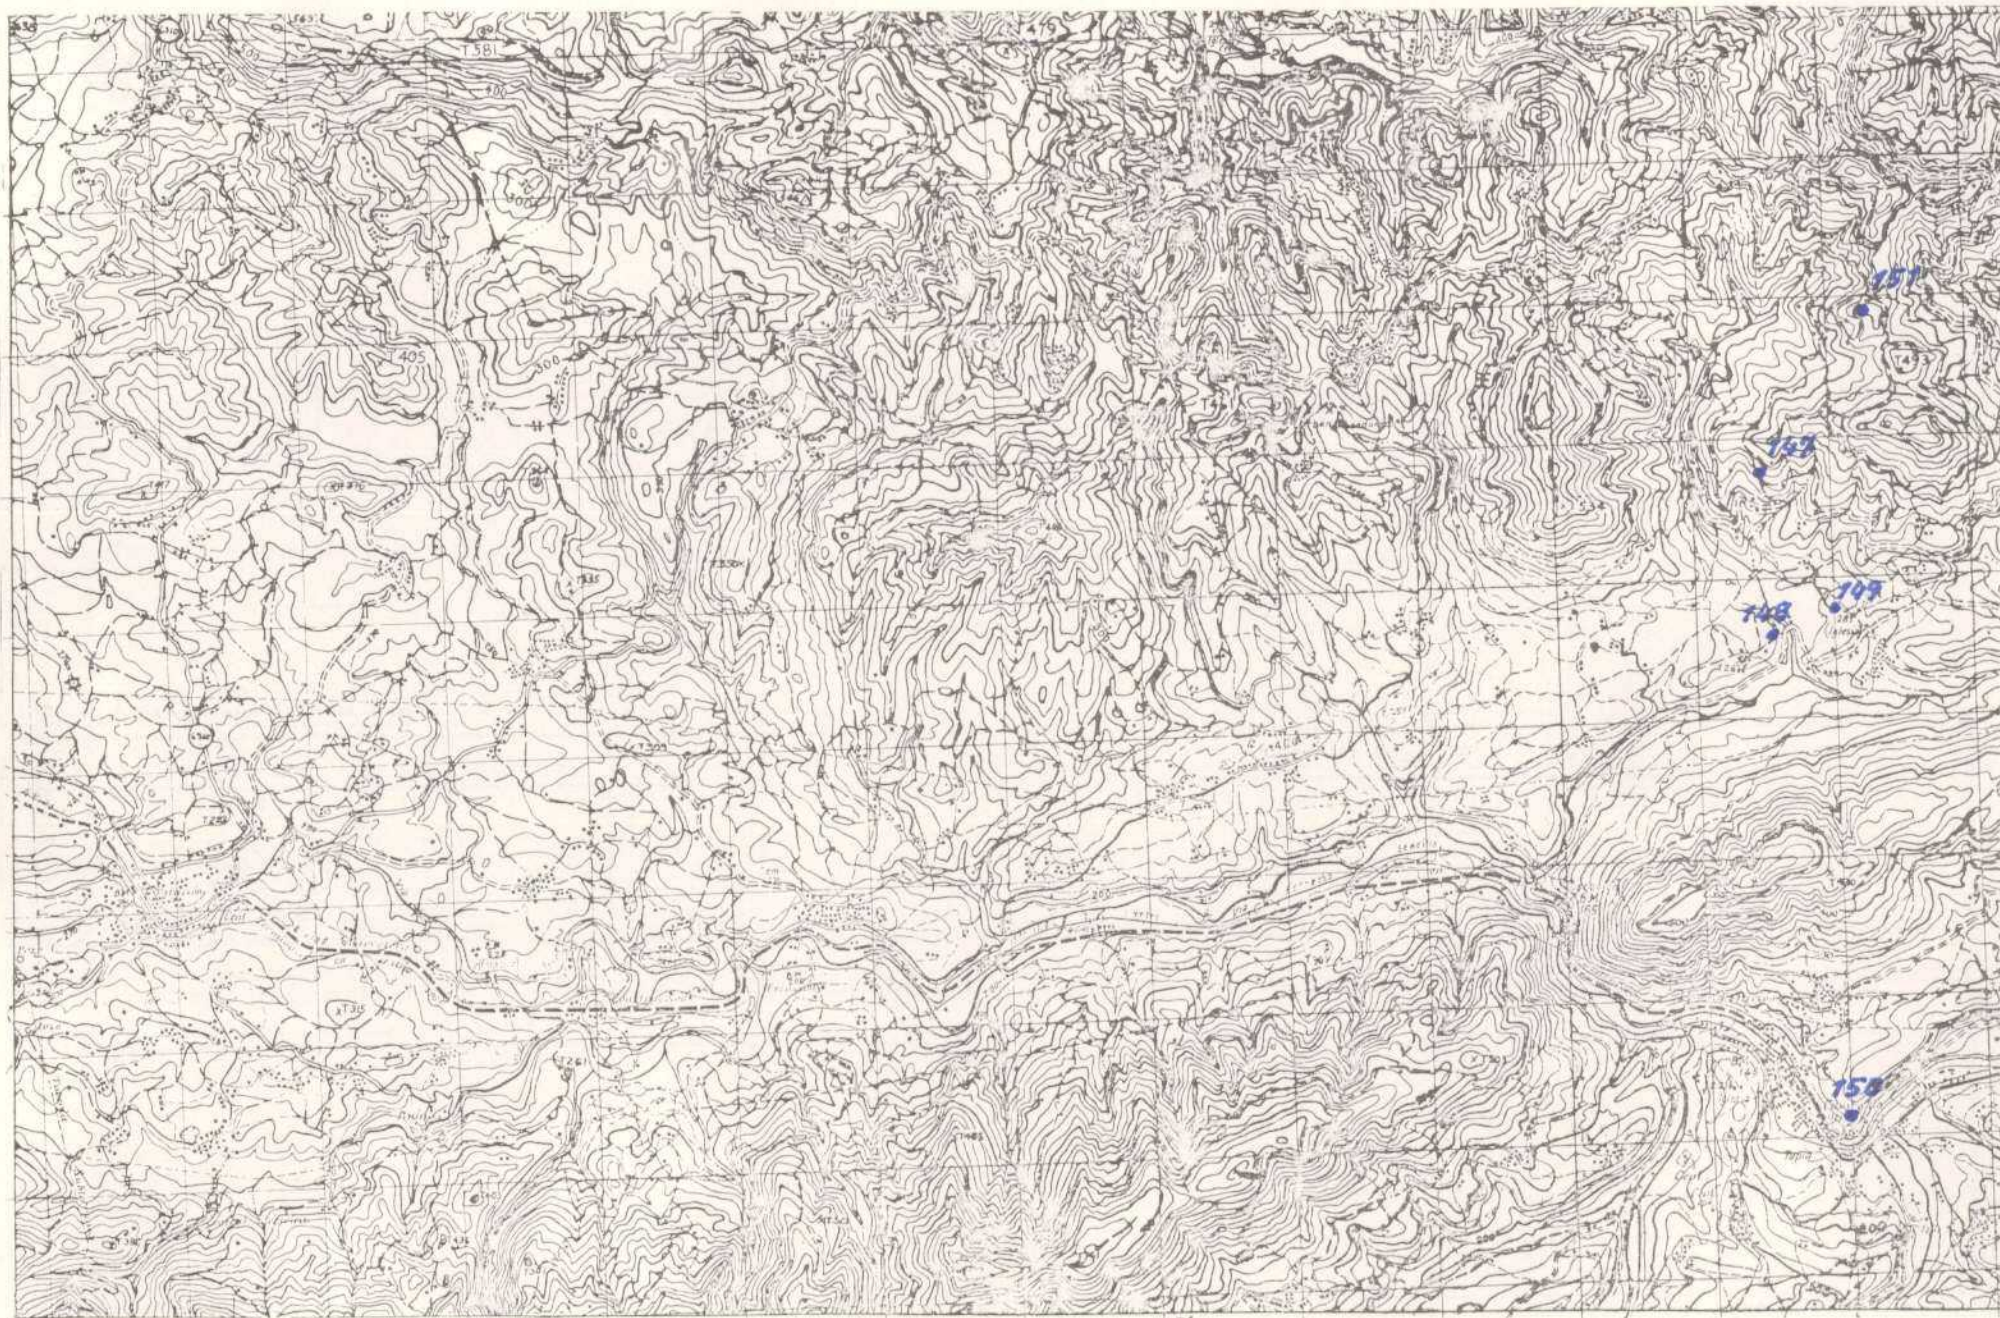



MINISTERIO DE INDUSTRIA
DIRECCION GENERAL DE MINAS
INSTITUTO GEOLOGICO Y MINERO DE ESPAÑA

PLAN NACIONAL DE LA MINERIA. MAPA GEOLOGICO NACIONAL A ESCALA 1:50.000
MAGNA

FICHA DE CONTROL DEL TRABAJO DE CAMPO MCC1

Datos a rellenar por el Consultor											Datos a rellenar por el IGME												
Nº de la hoja		Cuadrante		Consultor		Página		Espec. realiz. la estación			RECIBIDO					REF. CONTROL		PERFORADO			VERIFICADO		
1	2	3	4	5	6	7	8	9	10	11	71	72	73	74	75	76	77	78	79	80			
14	04	3	A	D					3	GG	1	9	1	2	7	2	M	C	C	1	A.B.		

CONFORME:
EL CONSULTOR

FIRMA

ESQUEMA DE NUMERACION DE LOS CUADRANTES




364

DATOS A RELLENAR POR EL IGME

CONTROL	FECHA	OBSERVACIONES
LIBRETA DE CAMPO		
MUESTRAS. LABORATORIO		
CARTOGRAFIA		
ESTACIONES VISITADAS		
OBSERVACIONES:		

EL SUPERVISOR DEL PROYECTO

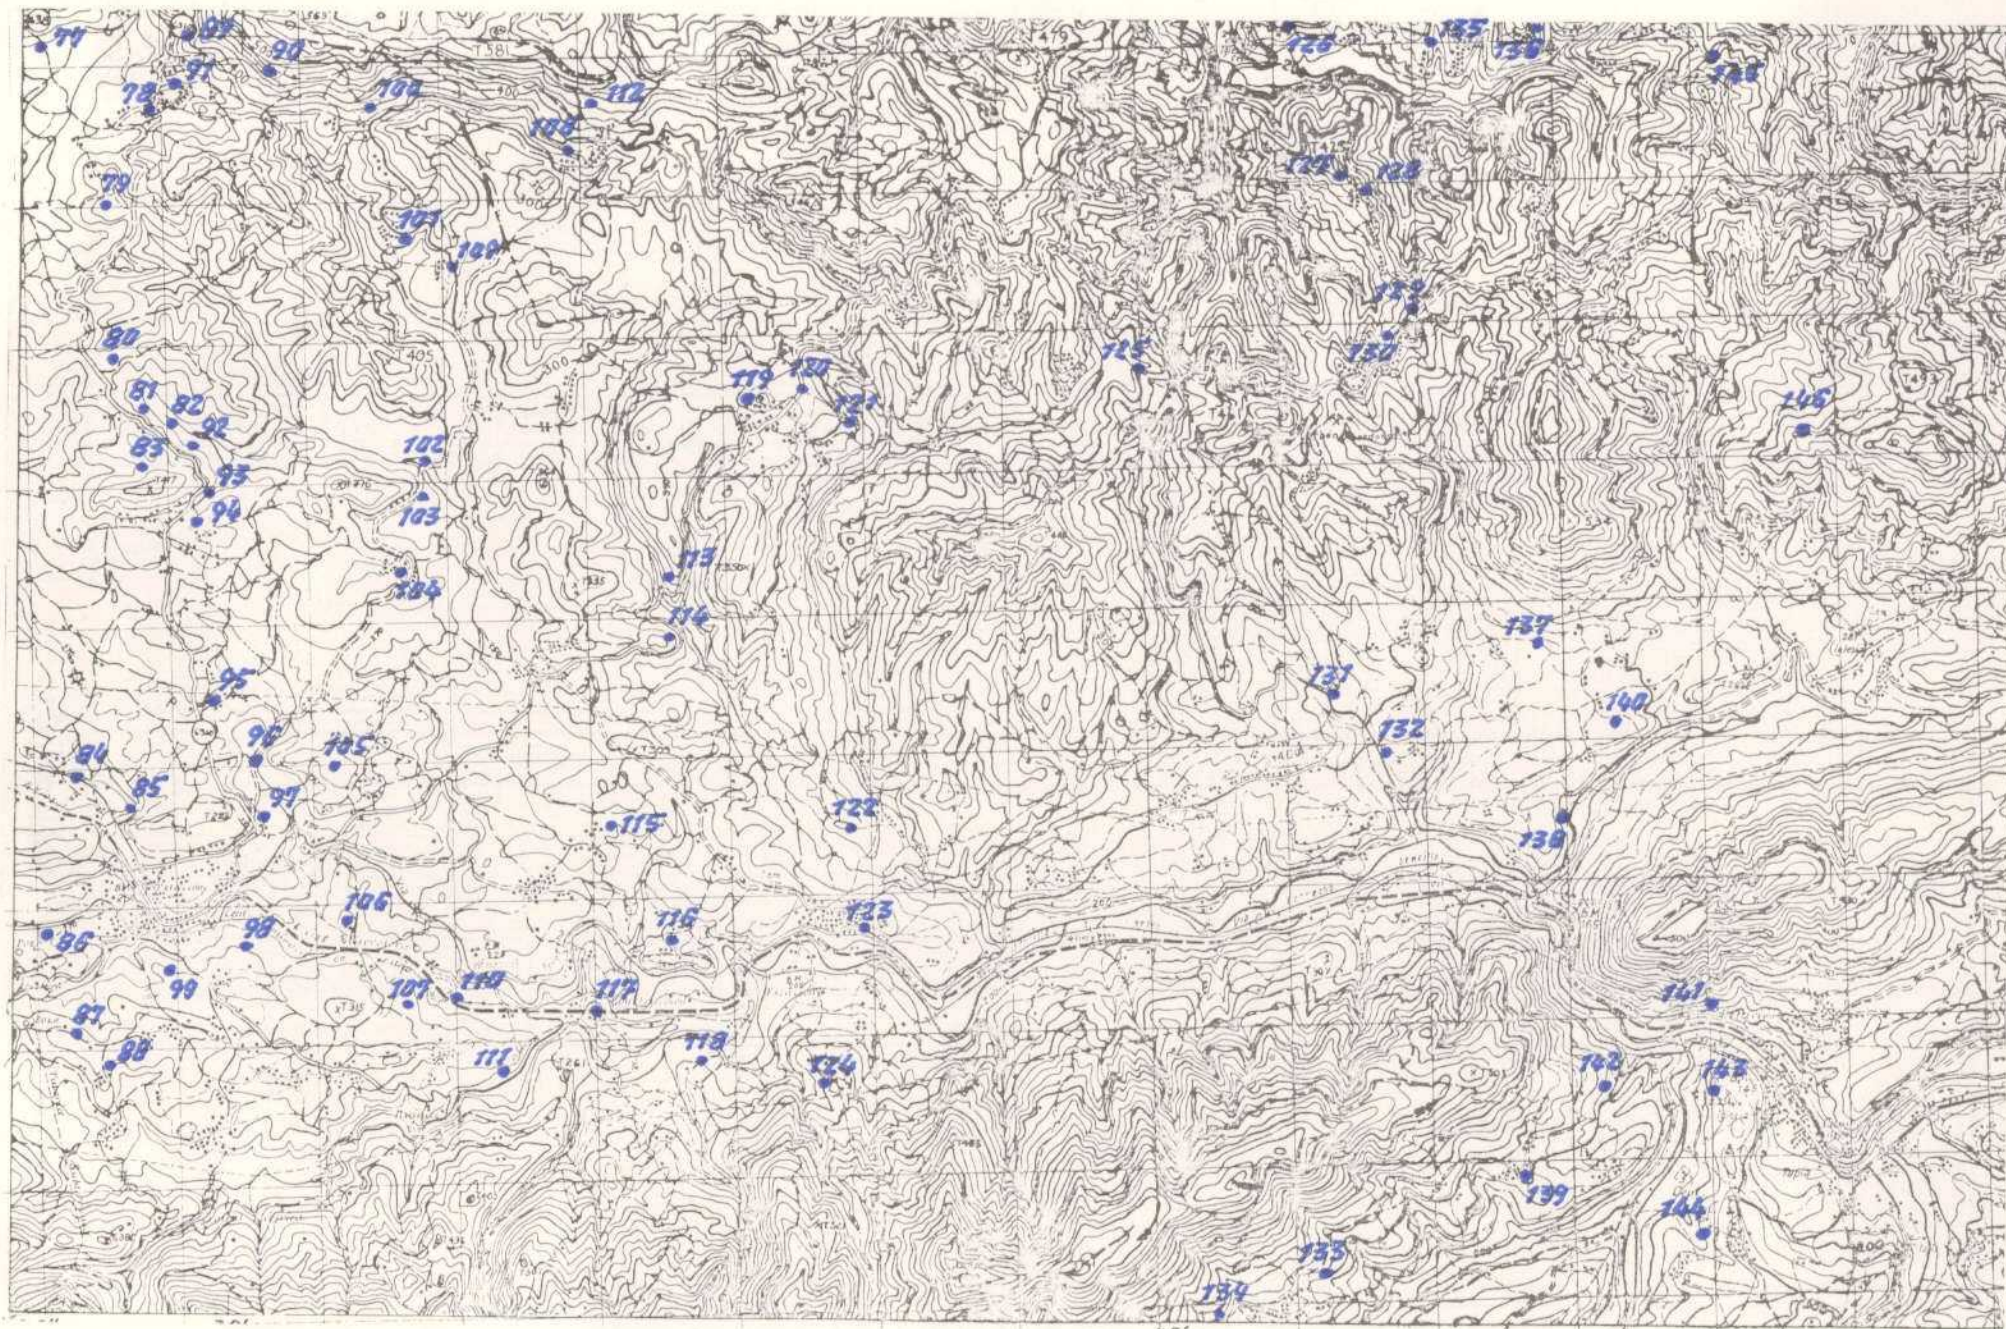



MINISTERIO DE INDUSTRIA
DIRECCION GENERAL DE MINAS
INSTITUTO GEOLOGICO Y MINERO DE ESPAÑA

PLAN NACIONAL DE LA MINERIA. MAPA GEOLOGICO NACIONAL A ESCALA 1:50,000

MAGNA

FICHA DE CONTROL DEL TRABAJO DE CAMPO MCC1

Datos a rellenar por el Consultor											Datos a rellenar por el IGME													
Nº de la hoja 1:50,000				Cuadrante Nº		Con sultor		Pagi na		Espec. realiz. la es tacion		RECIBIDO					RFF. CONTROL		PERFORADO			VERIFICADO		
1	2	3	4	5	6	7	8	9	10	11	71	72	73	74	75	76	77	78	79	80				
14				42	A	D					266	1	9	1	2	7	L	M	C	C	1	A-B.		

CONFORME:
EL CONSULTOR

FIRMA

[Firma]

ESQUEMA DE NUMERACION DE LOS CUADRANTES


4	1
3	2

363

DATOS A RELLENAR POR EL IGME

CONTROL	FECHA	OBSERVACIONES
LIBRETA DE CAMPO		
MUESTRAS. LABORATORIO		
CARTOGRAFIA		
ESTACIONES VISITADAS		
OBSERVACIONES:		

EL SUPERVISOR DEL PROYECTO

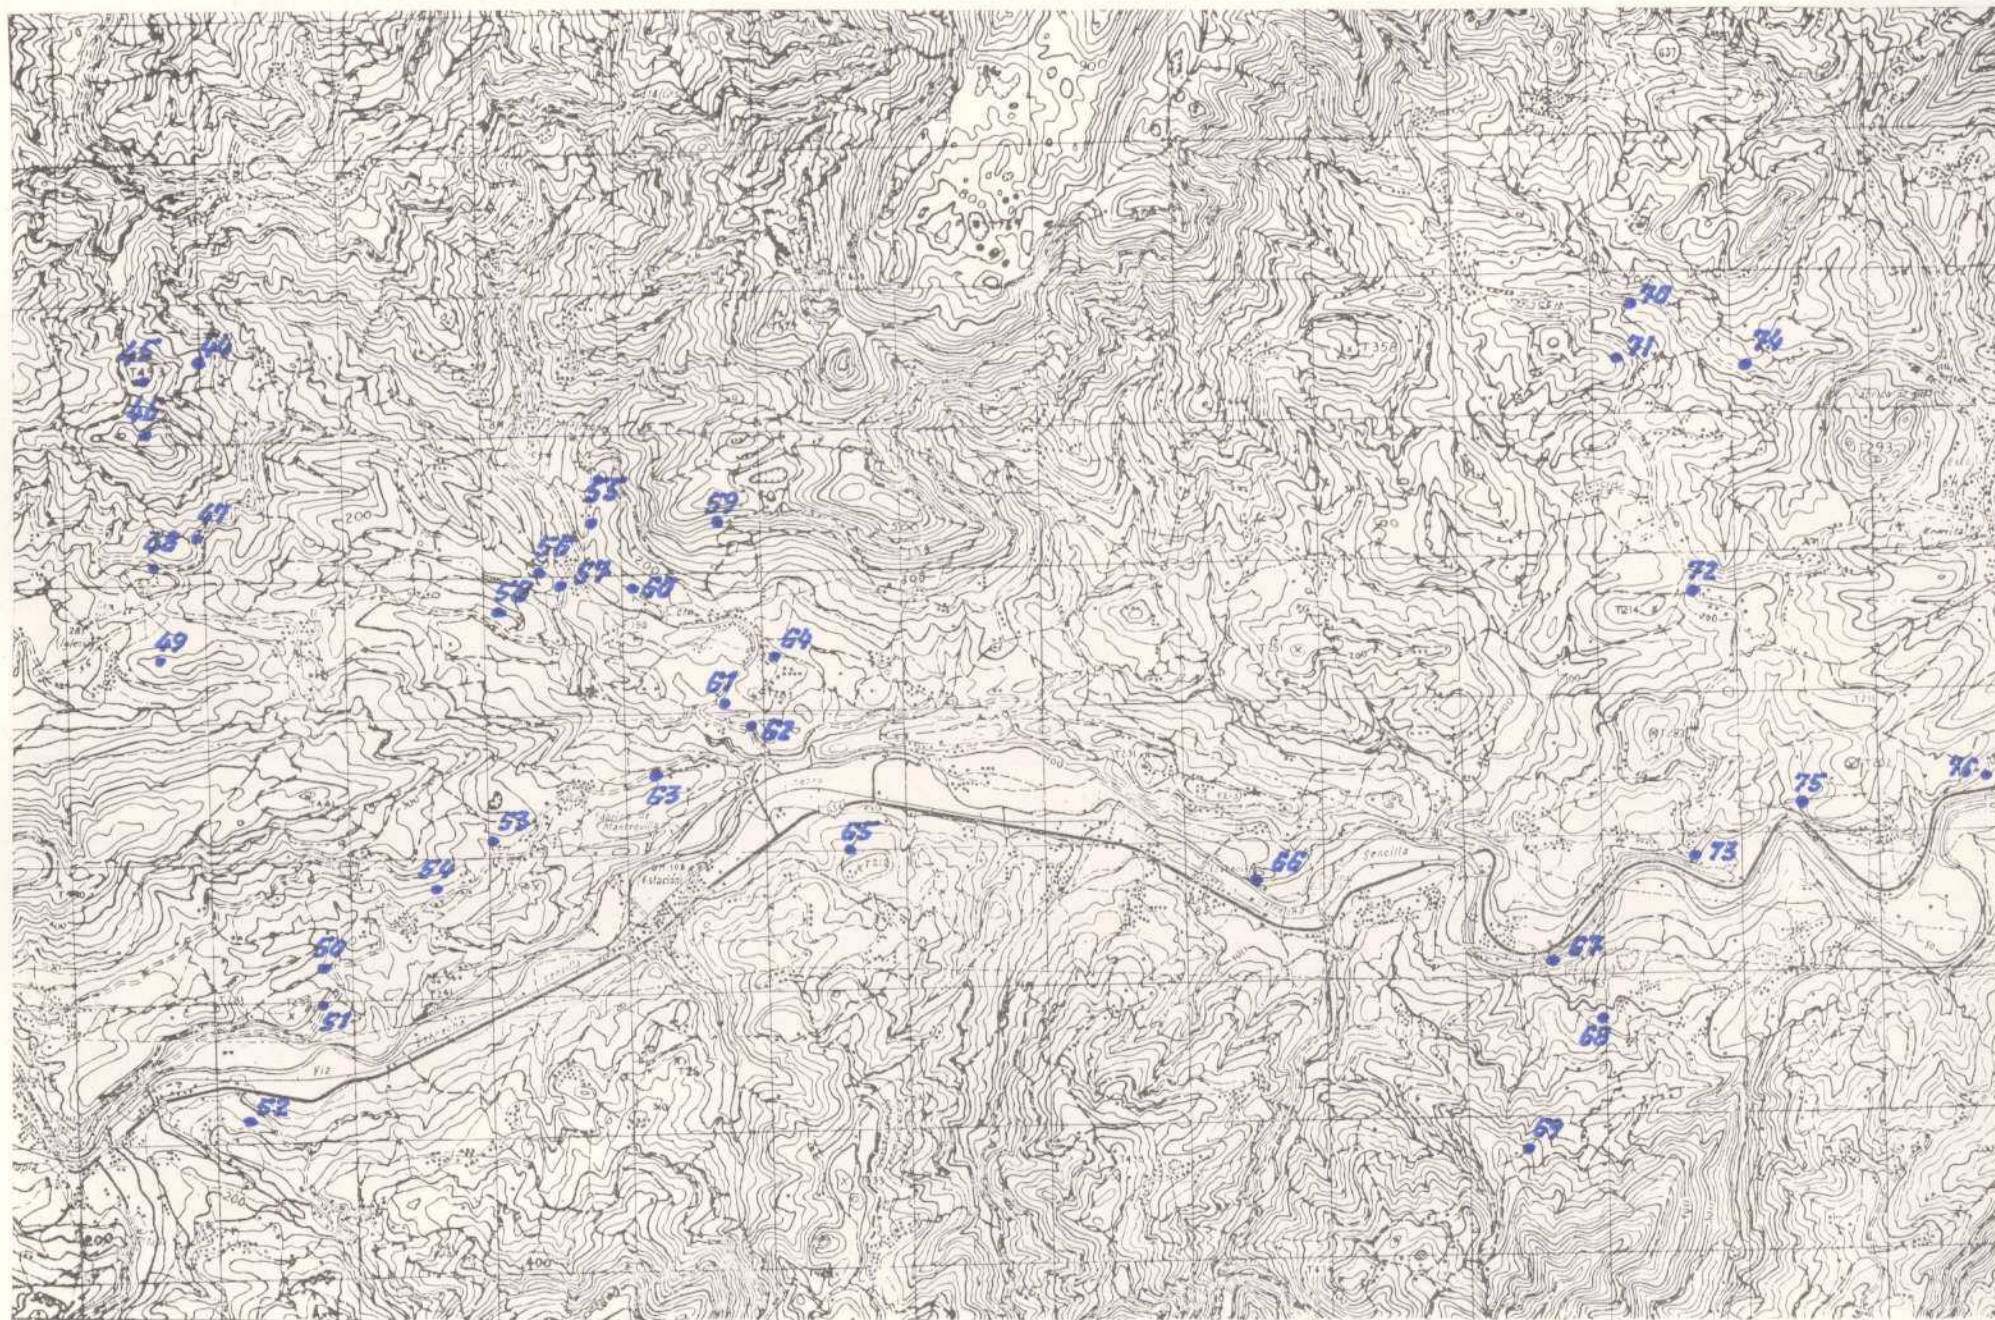



MINISTERIO DE INDUSTRIA
DIRECCION GENERAL DE MINAS
INSTITUTO GEOLOGICO Y MINERO DE ESPAÑA

PLAN NACIONAL DE LA MINERIA. MAPA GEOLOGICO NACIONAL A ESCALA 1:50.000
MAGNA

FICHA DE CONTROL DEL TRABAJO DE CAMPO MCC1

Datos a rellenar por el Consultor											Datos a rellenar por el IGME																	
Nº de la hoja 1:50.000					Clasificación	Consultor	Página	Espec. realiz. la estación	RECIBIDO					RFF CONTROL					PERFORADO					VERIFICADO				
1	2	3	4	5	6	7	8	9	10	11	71	72	73	74	75	76	77	78	79	80								
1	4	0	4	1	A	D					1	9	1	2	7	2	M	C	C	1	A.B.							

CONFORME:
EL CONSULTOR

FIRMA

ESQUEMA DE NUMERACION DE LOS CUADRANTES


4	X
3	2

362

DATOS A RELLENAR POR EL IGME

CONTROL	FECHA	OBSERVACIONES
LIBRETA DE CAMPO		
MUESTRAS. LABORATORIO		
CARTOGRAFIA		
ESTACIONES VISITADAS		
OBSERVACIONES:		

EL SUPERVISOR DEL PROYECTO

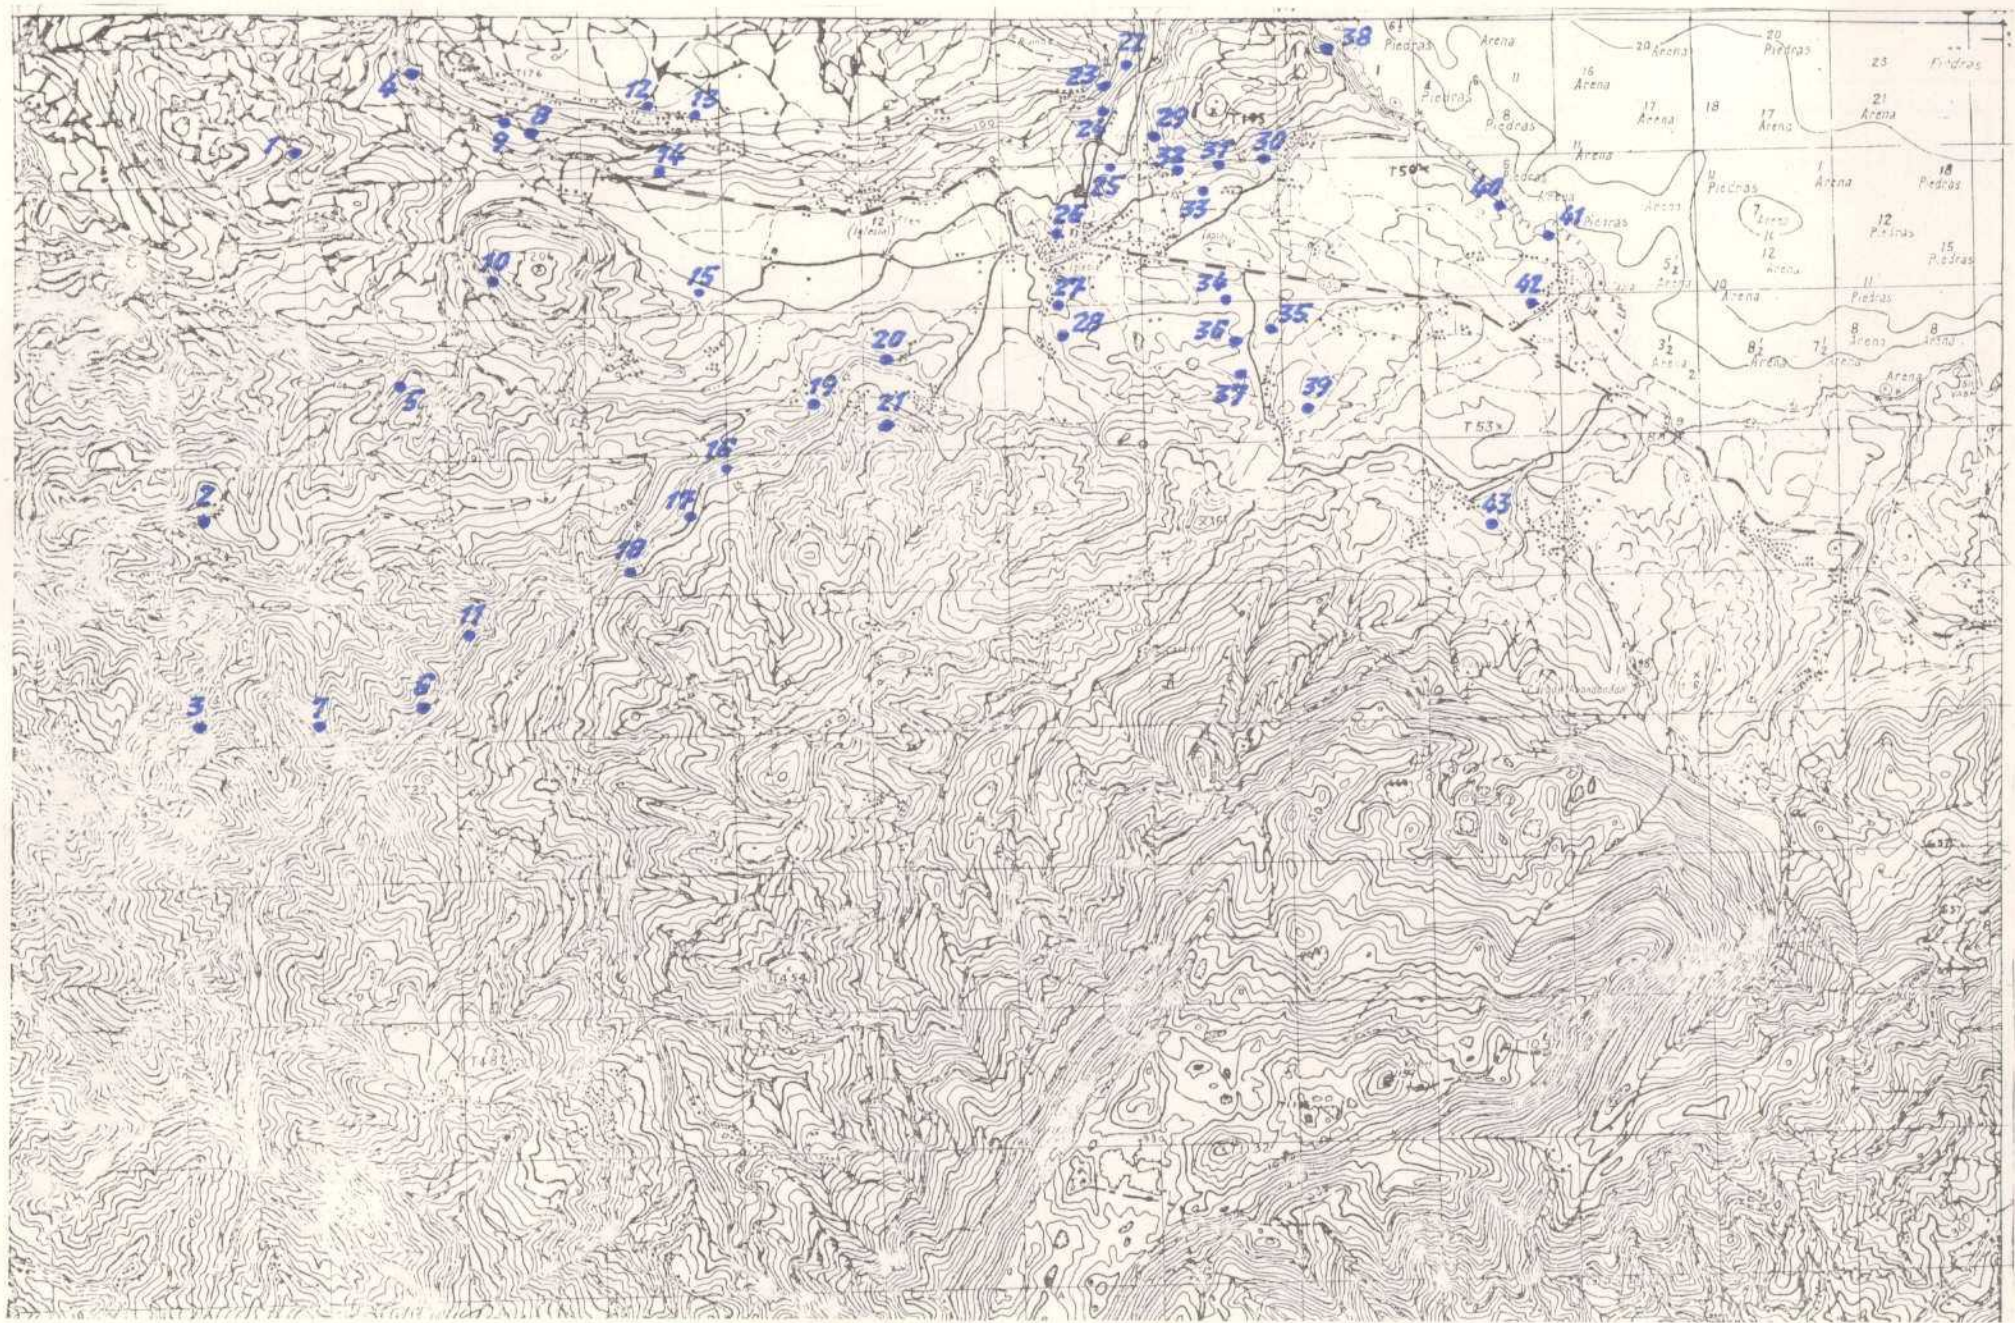



MINISTERIO DE INDUSTRIA
DIRECCION GENERAL DE MINAS
INSTITUTO GEOLOGICO Y MINERO DE ESPAÑA

PLAN NACIONAL DE LA MINERIA. MAPA GEOLOGICO NACIONAL A ESCALA 1:50.000

MAGNA

FICHA DE CONTROL DEL TRABAJO DE CAMPO MCC1

Datos a rellenar por el Consultor											Datos a rellenar por el IGME														
Nº de la hoja 1:50.000	cuadrante	Consultor	Página	Espec. realiz. la estación	RECIBIDO					REF. CONTROL					PERFORADO					VERIFICADO					
1	2	3	4	5	6	7	8	9	10	11	71	72	73	74	75	76	77	78	79	80					
14041	AD	01	MG	08	11	72	M	C	C	1	Libera HT														

CONFORME:
EL CONSULTOR

FIRMA

ESQUEMA DE NUMERACION DE LOS CUADRANTES


4	X
3	2

245

DATOS A RELLENAR POR EL IGME

CONTROL	FECHA	OBSERVACIONES
LIBRETA DE CAMPO		
MUESTRAS. LABORATORIO		
CARTOGRAFIA		
ESTACIONES VISITADAS		
OBSERVACIONES:		

EL SUPERVISOR DEL PROYECTO

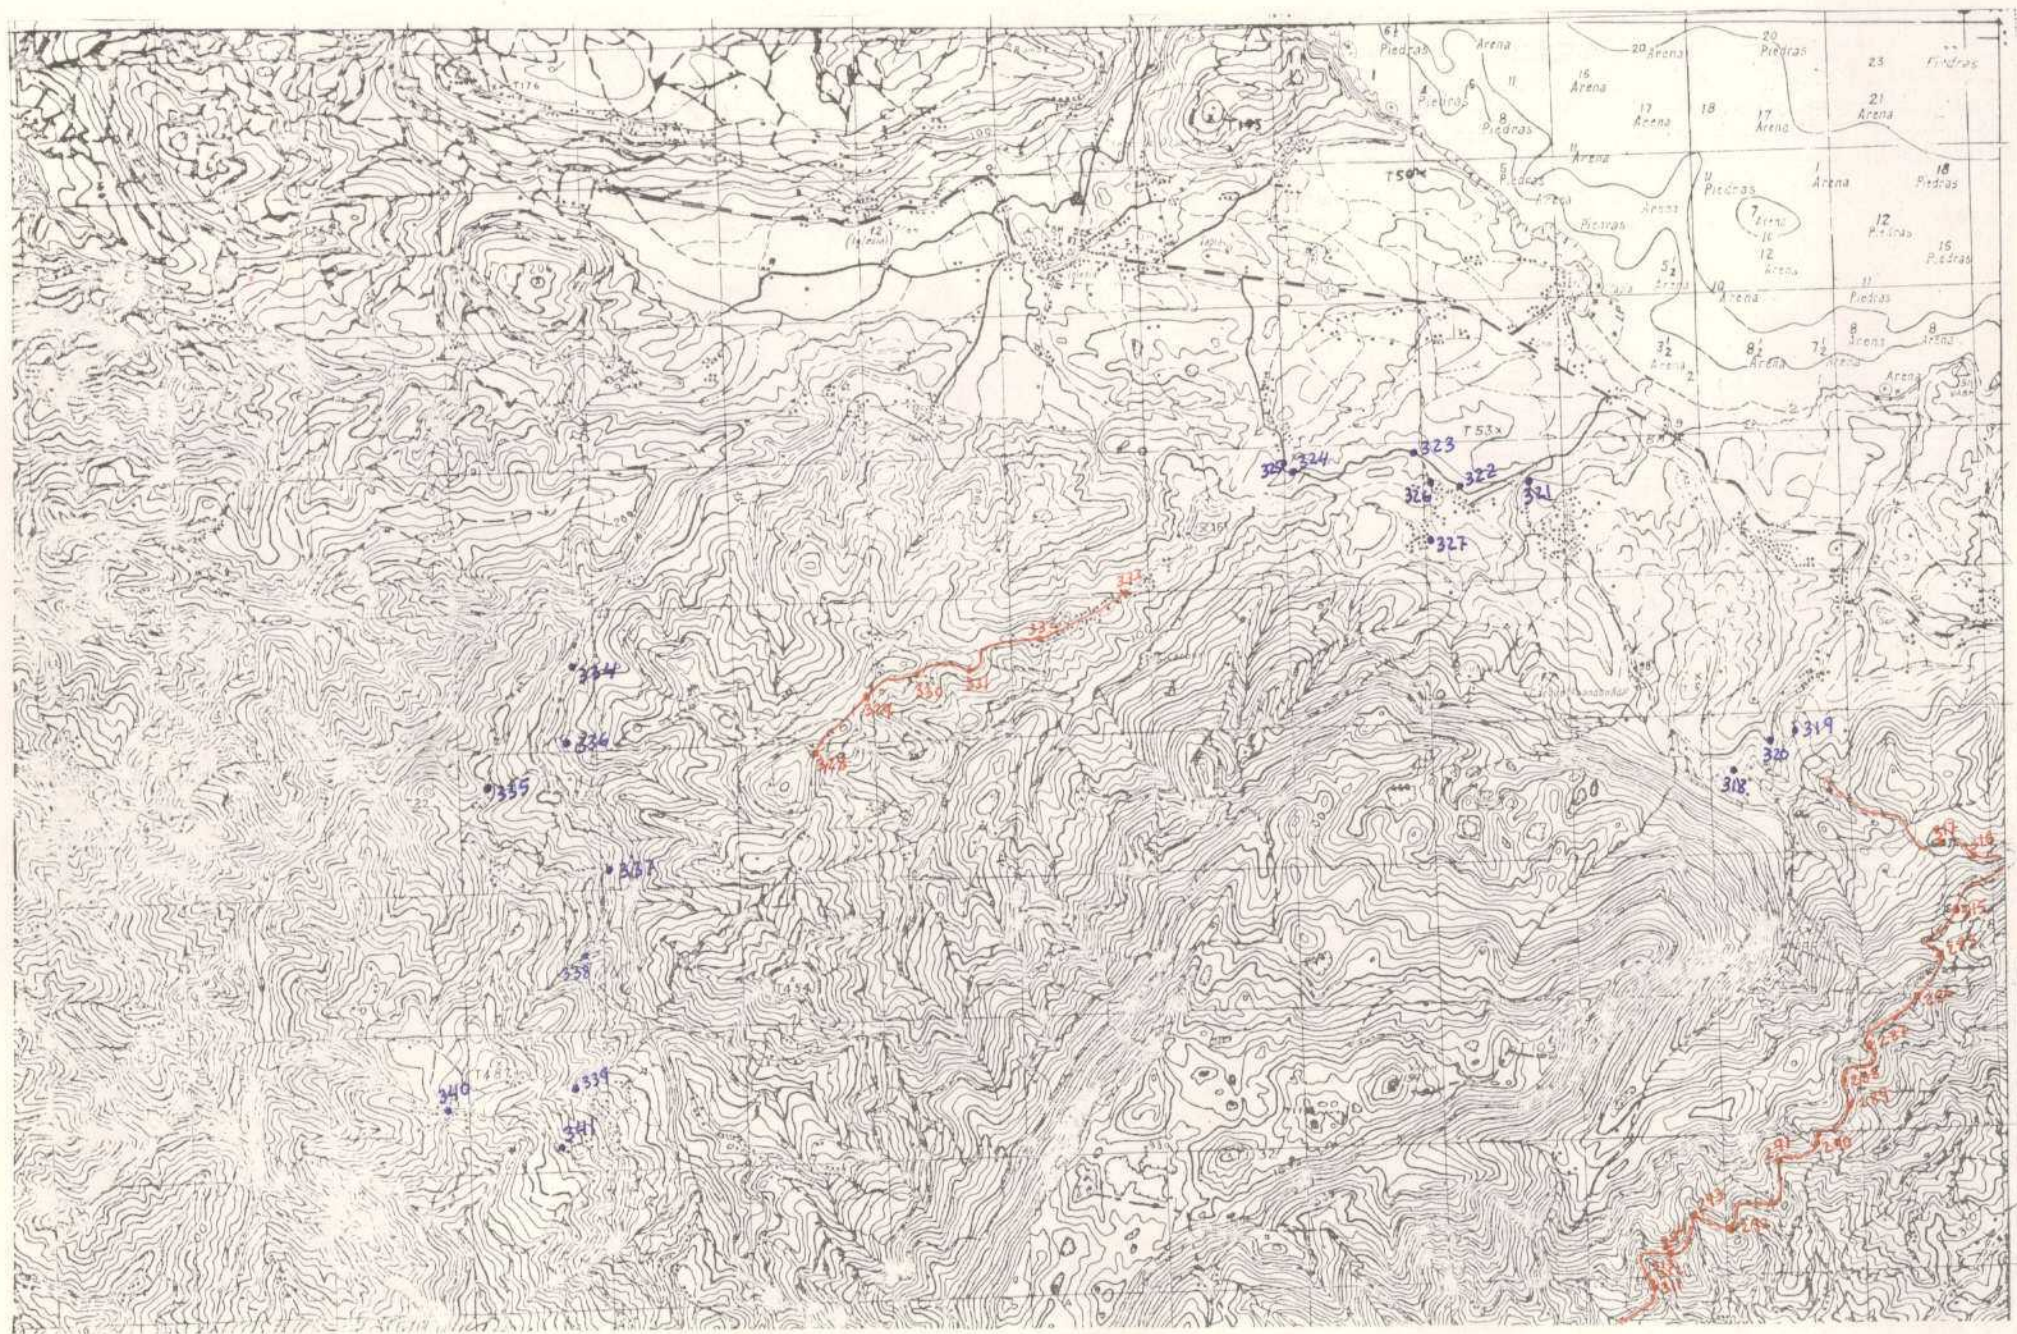



MINISTERIO DE INDUSTRIA
DIRECCION GENERAL DE MINAS
INSTITUTO GEOLOGICO Y MINERO DE ESPAÑA

PLAN NACIONAL DE LA MINERIA. MAPA GEOLOGICO NACIONAL A ESCALA 1:50.000

MAGNA

FICHA DE CONTROL DEL TRABAJO DE CAMPO MCC1

Datos a rellenar por el Consultor											Datos a rellenar por el IGME												
Nº de la hoja 1:50.000	Quadrante	Con- sultor	Pági- na	Espec. realiz- ta es- tacion	RECIBIDO										REF CONTROL	PERFORADO	VERIFICADO						
1	2	3	4	5	6	7	8	9	10	11	71	72	73	74	75	76	77	78	79	80	MCC1	HT	MANOS

CONFORME:
EL CONSULTOR

FIRMA

ESQUEMA DE NUMERACION DE LOS CUADRANTES


4	1
3	2

289

DATOS A RELLENAR POR EL IGME

CONTROL	FECHA	OBSERVACIONES
LIBRETA DE CAMPO		
MUESTRAS. LABORATORIO		
CARTOGRAFIA		
ESTACIONES VISITADAS		
OBSERVACIONES:		

EL SUPERVISOR DEL PROYECTO

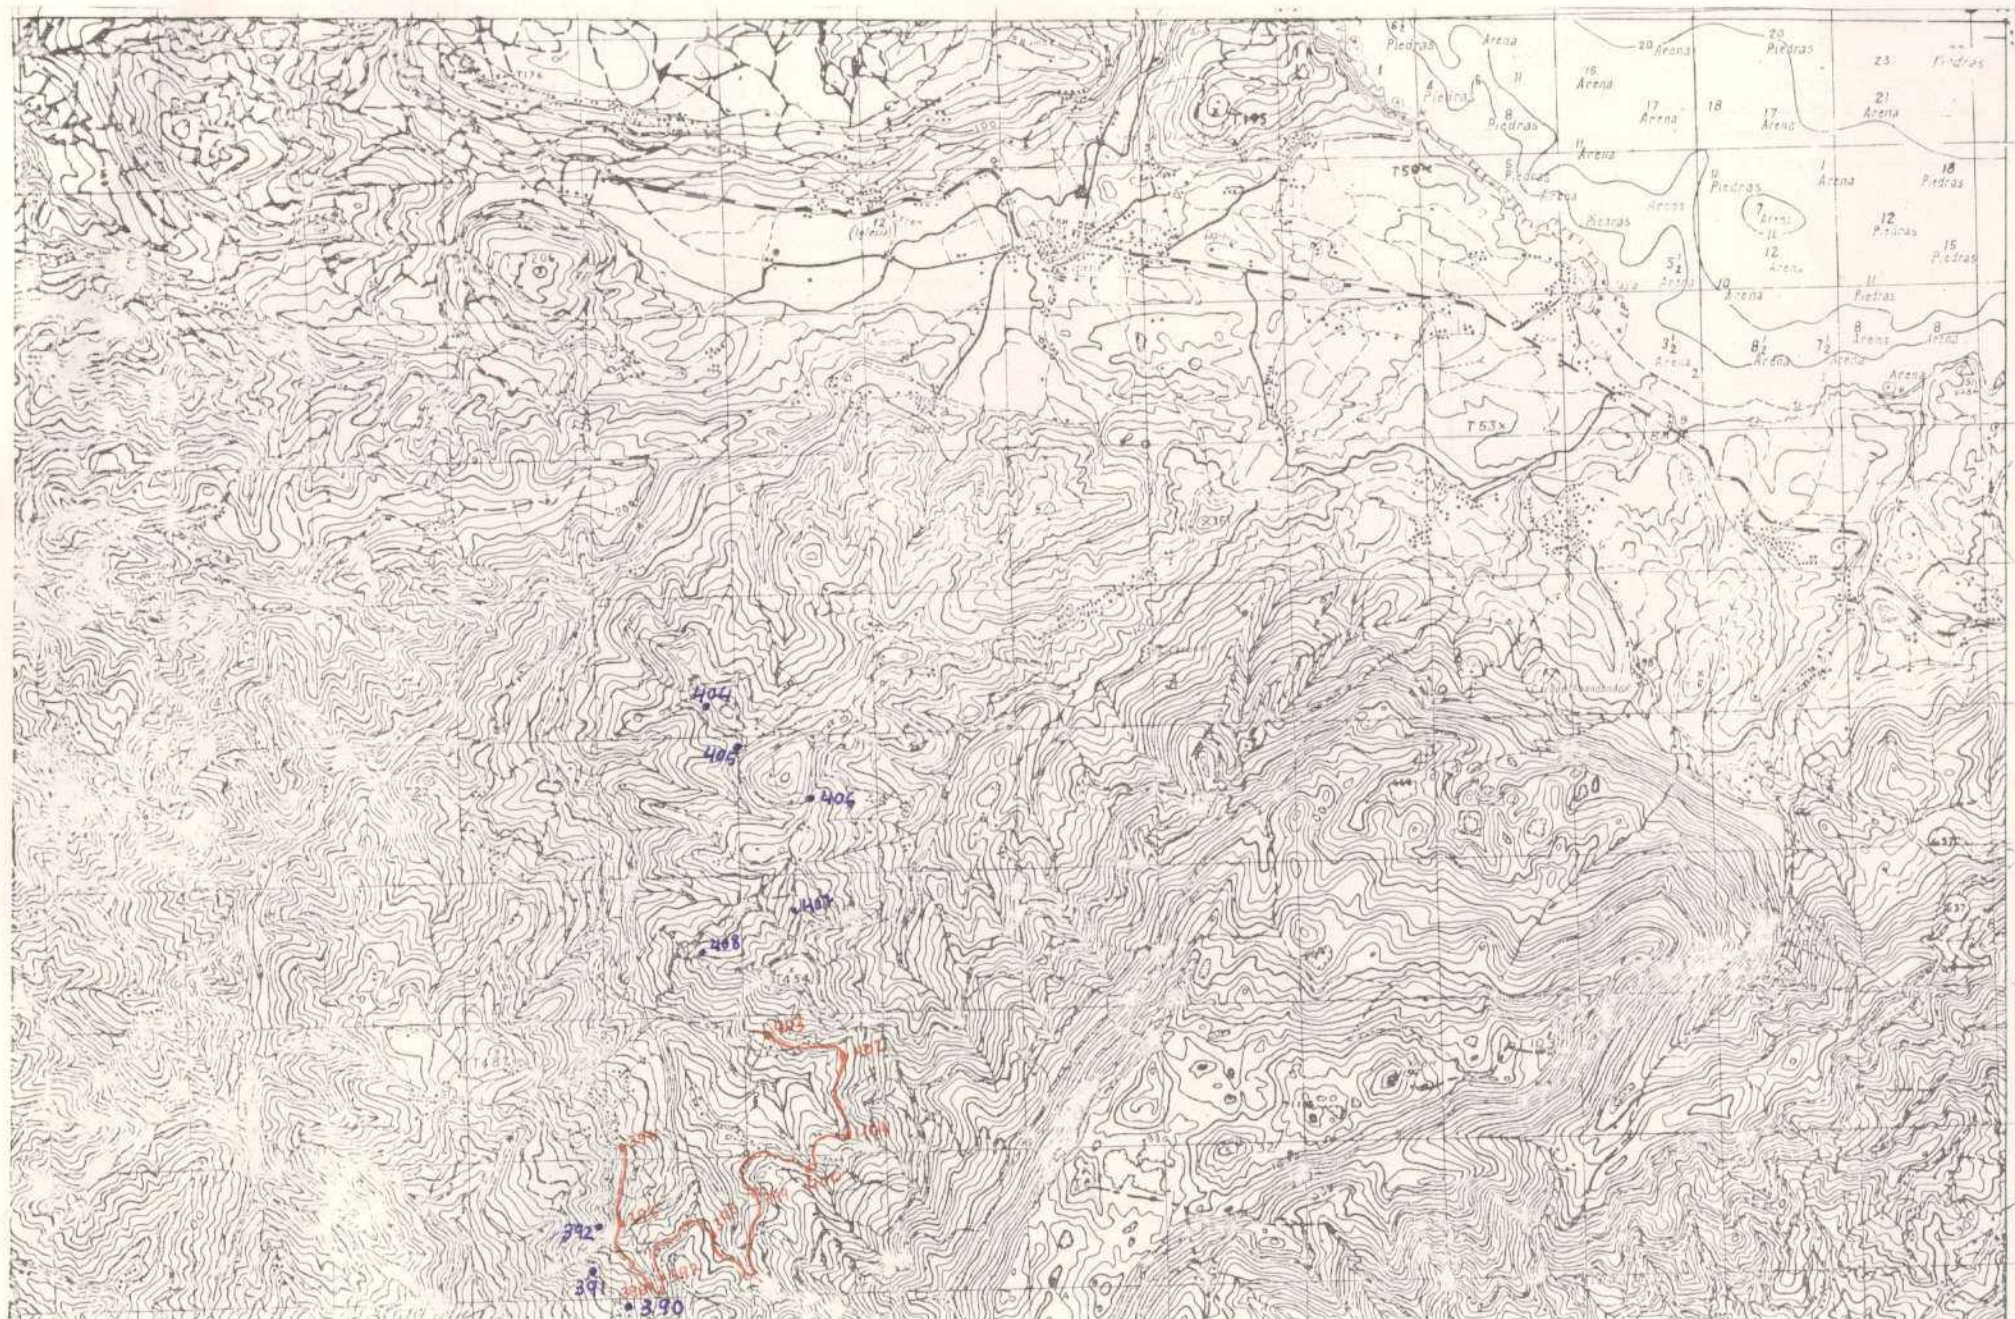



MINISTERIO DE INDUSTRIA
DIRECCION GENERAL DE MINAS
INSTITUTO GEOLOGICO Y MINERO DE ESPAÑA

PLAN NACIONAL DE LA MINERIA. MAPA GEOLOGICO NACIONAL A ESCALA 1:50.000

MAGNA

FICHA DE CONTROL DEL TRABAJO DE CAMPO MCC1

Datos a rellenar por el Consultor											Datos a rellenar por el IGME																		
Nº de la hoja 1:50.000				cuadrante le num.	Con- sultor	Pagi- na	Espec. realiz- ta es- tacion				RECIBIDO					RFF CONTROL				PERFORADO				VERIFICADO					
1	2	3	4	5	6	7	8	9	10	11	71	72	73	74	75	76	77	78	79	80									
1	4	0	4	2	ABO						1	NG	0	8	1	1	7	2	M	C	C	1	HT						

CONFORME:
EL CONSULTOR

FIRMA

ESQUEMA DE NUMERACION DE LOS CUADRANTES

4	1
3	2

247

DATOS A RELLENAR POR EL IGME

CONTROL	FECHA	OBSERVACIONES
LIBRETA DE CAMPO		
MUESTRAS. LABORATORIO		
CARTOGRAFIA		
ESTACIONES VISITADAS		
OBSERVACIONES:		

EL SUPERVISOR DEL PROYECTO





MINISTERIO DE INDUSTRIA
DIRECCION GENERAL DE MINAS
INSTITUTO GEOLOGICO Y MINERO DE ESPAÑA

PLAN NACIONAL DE LA MINERIA. MAPA GEOLOGICO NACIONAL A ESCALA 1:50.000

MAGNA

FICHA DE CONTROL DEL TRABAJO DE CAMPO MCC1

Datos a rellenar por el Consultor											Datos a rellenar por el IGME																		
Nº de la hoja: 1:50.000		cuadrante	Consultor	Página	Espec. realiz. la estación	RECIBIDO										REF. CONTROL		PERFORADO						VERIFICADO					
1	2	3	4	5	6	7	8	9	10	11	71	72	73	74	75	76	77	78	79	80									
1	4	0	4	2	A	B	0	2	M	G	0	8	1	1	7	2	M	C	C	1	HT								

CONFORME:
EL CONSULTOR

FIRMA

ESQUEMA DE NUMERACION DE LOS CUADRANTES


4	1
3	X

246

DATOS A RELLENAR POR EL IGME

CONTROL	FECHA	OBSERVACIONES
LIBRETA DE CAMPO		
MUESTRAS. LABORATORIO		
CARTOGRAFIA		
ESTACIONES VISITADAS		
OBSERVACIONES:		

EL SUPERVISOR DEL PROYECTO

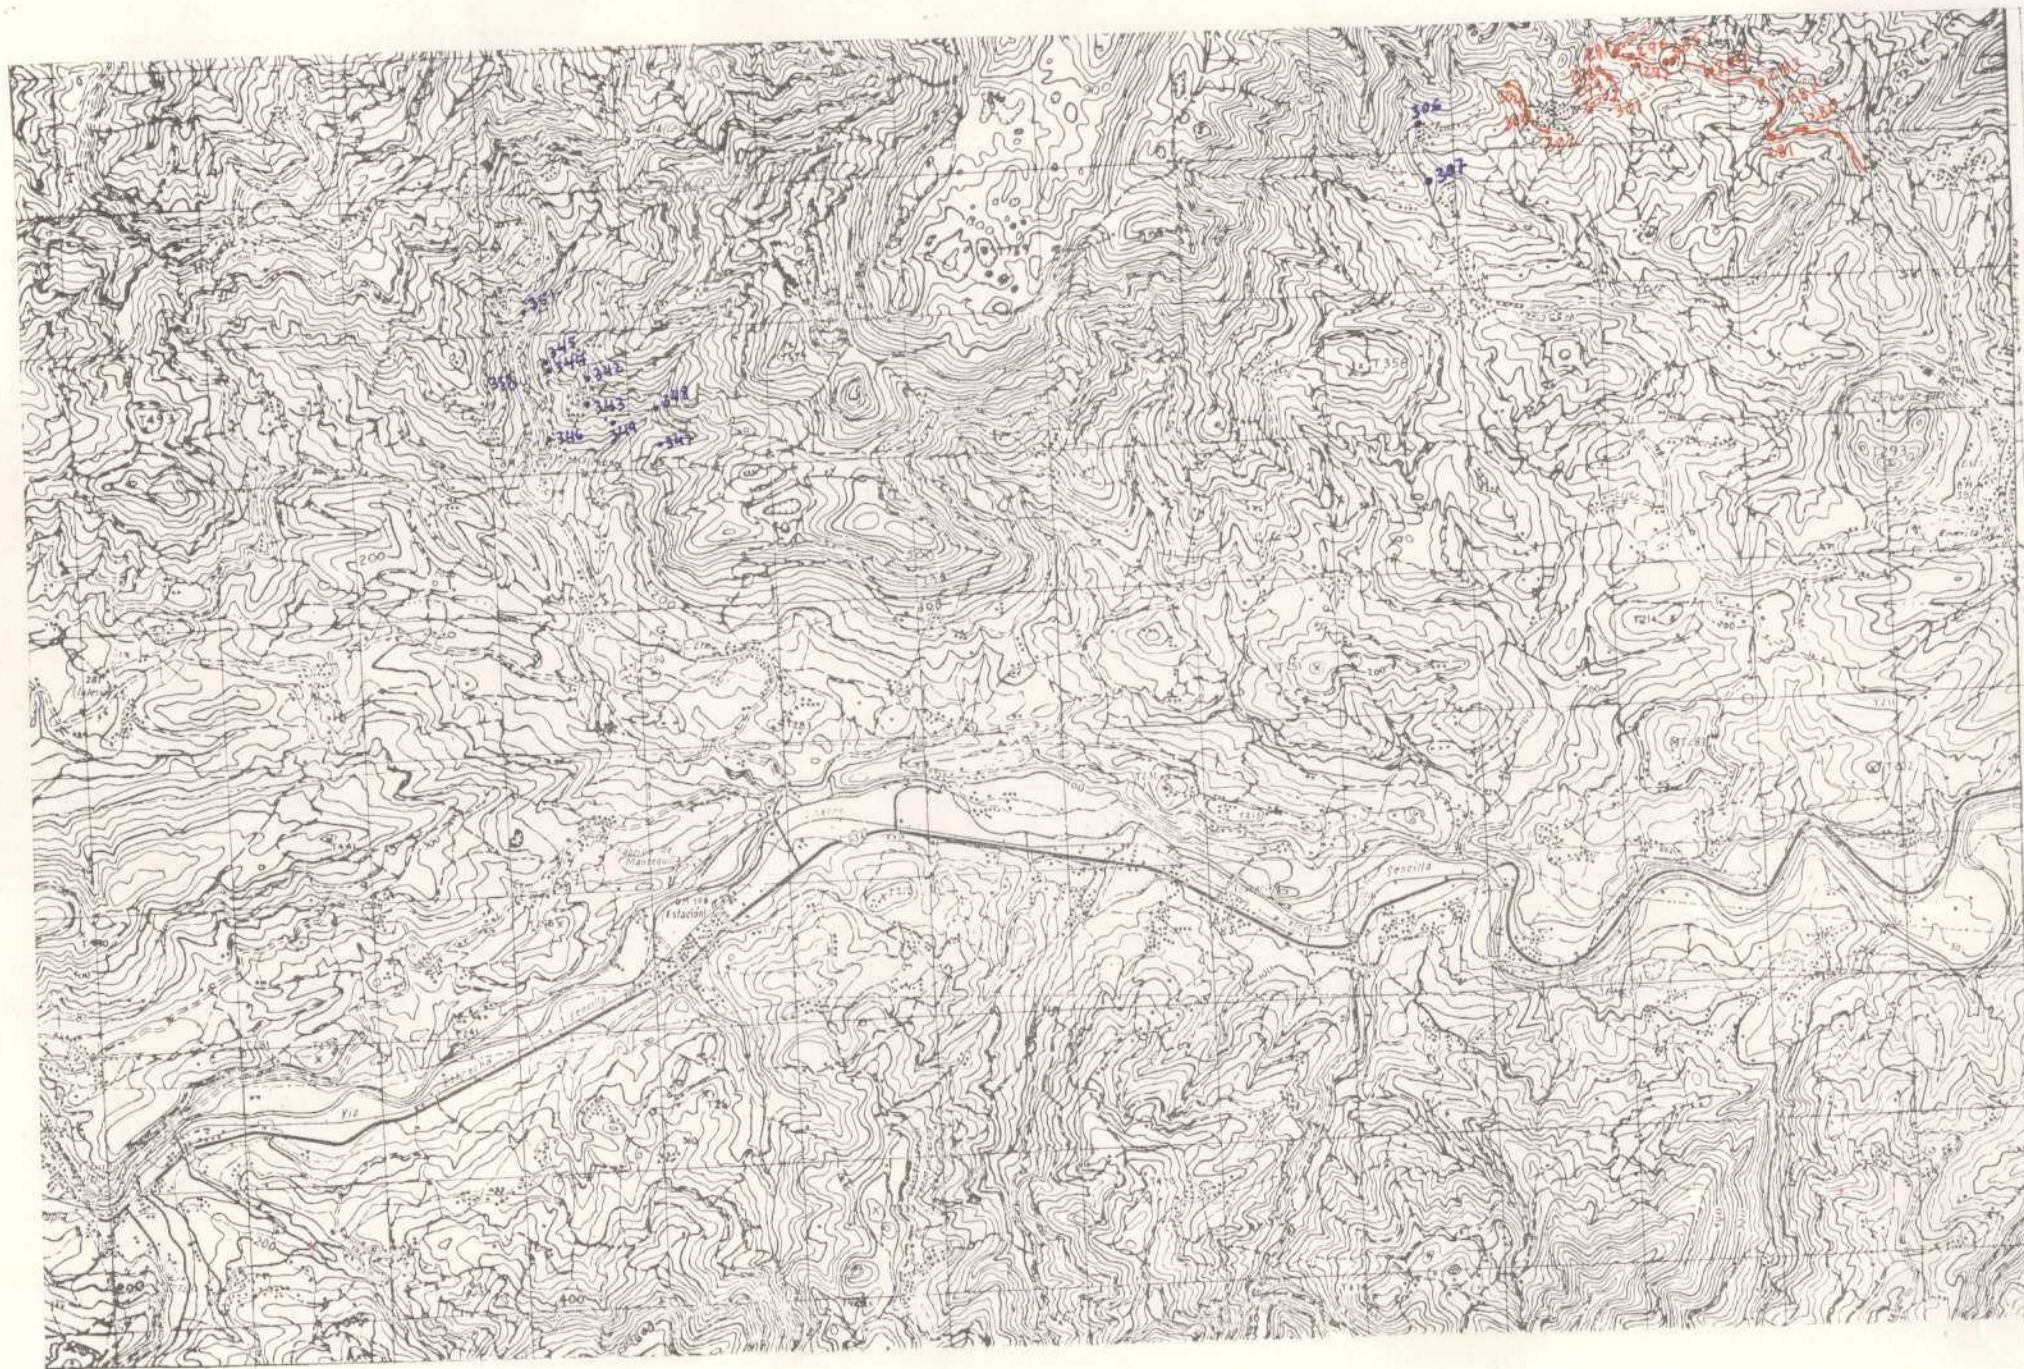



MINISTERIO DE INDUSTRIA
DIRECCION GENERAL DE MINAS
INSTITUTO GEOLOGICO Y MINERO DE ESPAÑA

PLAN NACIONAL DE LA MINERIA. MAPA GEOLOGICO NACIONAL A ESCALA 1:50.000

MAGNA

FICHA DE CONTROL DEL TRABAJO DE CAMPO MCC1

Datos a rellenar por el Consultor										Datos a rellenar por el IGME																				
Nº de la hoja 1:50.000		cuadrante	Consultor	Página	Espec. realiz. la estación	RECIBIDO	REF. CONTROL	PERFORADO	VERIFICADO																					
1	2	3	4	5	6	7	8	9	10	11	71	72	73	74	75	76	77	78	79	80	HT	MANOZ								
1	4	0	4	8	0	0	3	M	G	1	6	1	1	7	2	M	C	C	1											

CONFORME:
EL CONSULTOR

FIRMA

[Firma]

ESQUEMA DE NUMERACION DE LOS CUADRANTES

4	1
3	2

288

DATOS A RELLENAR POR EL IGME

CONTROL	FECHA	OBSERVACIONES
LIBRETA DE CAMPO		
MUESTRAS. LABORATORIO		
CARTOGRAFIA		
ESTACIONES VISITADAS		
OBSERVACIONES:		

EL SUPERVISOR DEL PROYECTO



[illegible]

EL CONSULTOR DEBERA MARCAR SOBRE EL MAPA, LAS ESTACIONES CON SU NUMERO DE REFERENCIA (EN AZUL) Y LOS CORTES REALIZADOS SOBRE EL TERRENO (EN ROJO).

PARA UN CONTROL CORRECTO DE LA MARCHA DEL TRABAJO DE CAMPO EL CONSULTOR DEBERA ENVIAR LOS DIAS Y A LAS 15 DE CADA MES ESTAS HOJAS AL INSTITUTO GEOLOGICO Y MINERO DE ESPAÑA, DIVISION DE GEOLOGIA, C/ RIESAS ROSAS, 23 -MADRID-3.



MINISTERIO DE INDUSTRIA
DIRECCION GENERAL DE MINAS
INSTITUTO GEOLOGICO Y MINERO DE ESPAÑA

PLAN NACIONAL DE LA MINERIA. MAPA GEOLOGICO NACIONAL A ESCALA 1:50.000

MAGNA

FICHA DE CONTROL DEL TRABAJO DE CAMPO MCC1

Datos a rellenar por el Consultor											Datos a rellenar por el IGME											
Nº de la hoja 1:50.000		cuadrante	Con sultor	Página	Espec. realiz la es tación	RECIBIDO					REF. CONTROL		PERFORADO			VERIFICADO						
1	2	3	4	5	6	7	8	9	10	11	71	72	73	74	75	76	77	78	79	80		
1	4	0	4	3	AB	0	1	MG	0	8	1	1	1	2	M	C	C	1	L. Cueva		HT	

CONFORME:
EL CONSULTOR

FIRMA

ESQUEMA DE NUMERACION DE LOS CUADRANTES

4	1
3	2

244

DATOS A RELLENAR POR EL IGME

CONTROL	FECHA	OBSERVACIONES
LIBRETA DE CAMPO		
MUESTRAS. LABORATORIO		
CARTOGRAFIA		
ESTACIONES VISITADAS		
OBSERVACIONES:		

EL SUPERVISOR DEL PROYECTO





MINISTERIO DE INDUSTRIA
DIRECCION GENERAL DE MINAS
INSTITUTO GEOLOGICO Y MINERO DE ESPAÑA

PLAN NACIONAL DE LA MINERIA. MAPA GEOLOGICO NACIONAL A ESCALA 1:50.000

MAGNA

FICHA DE CONTROL DEL TRABAJO DE CAMPO MCC1

Datos a rellenar por el Consultor											Datos a rellenar por el IGME																		
Nº de la hoja 1:50.000		Cuadrante	Consultor	Página	Espec. realizada	RECIBIDO										REF. CONTROL	PERFORADO	VERIFICADO											
1	2	3	4	5	6	7	8	9	10	11	71	72	73	74	75	76	77	78	79	80									
1	4	0	4	3	M	D	0	2	M	G	1	6	1	1	7	2	M	C	C	1	H	T	MANDU						

CONFORME
EL CONSULTOR

FIRMA

ESQUEMA DE NUMERACION DE LOS CUADRANTES


4	1
3	2

287

DATOS A RELLENAR POR EL IGME

CONTROL	FECHA	OBSERVACIONES
LIBRETA DE CAMPO		
MUESTRAS. LABORATORIO		
CARTOGRAFIA		
ESTACIONES VISITADAS		
OBSERVACIONES:		

EL SUPERVISOR DEL PROYECTO

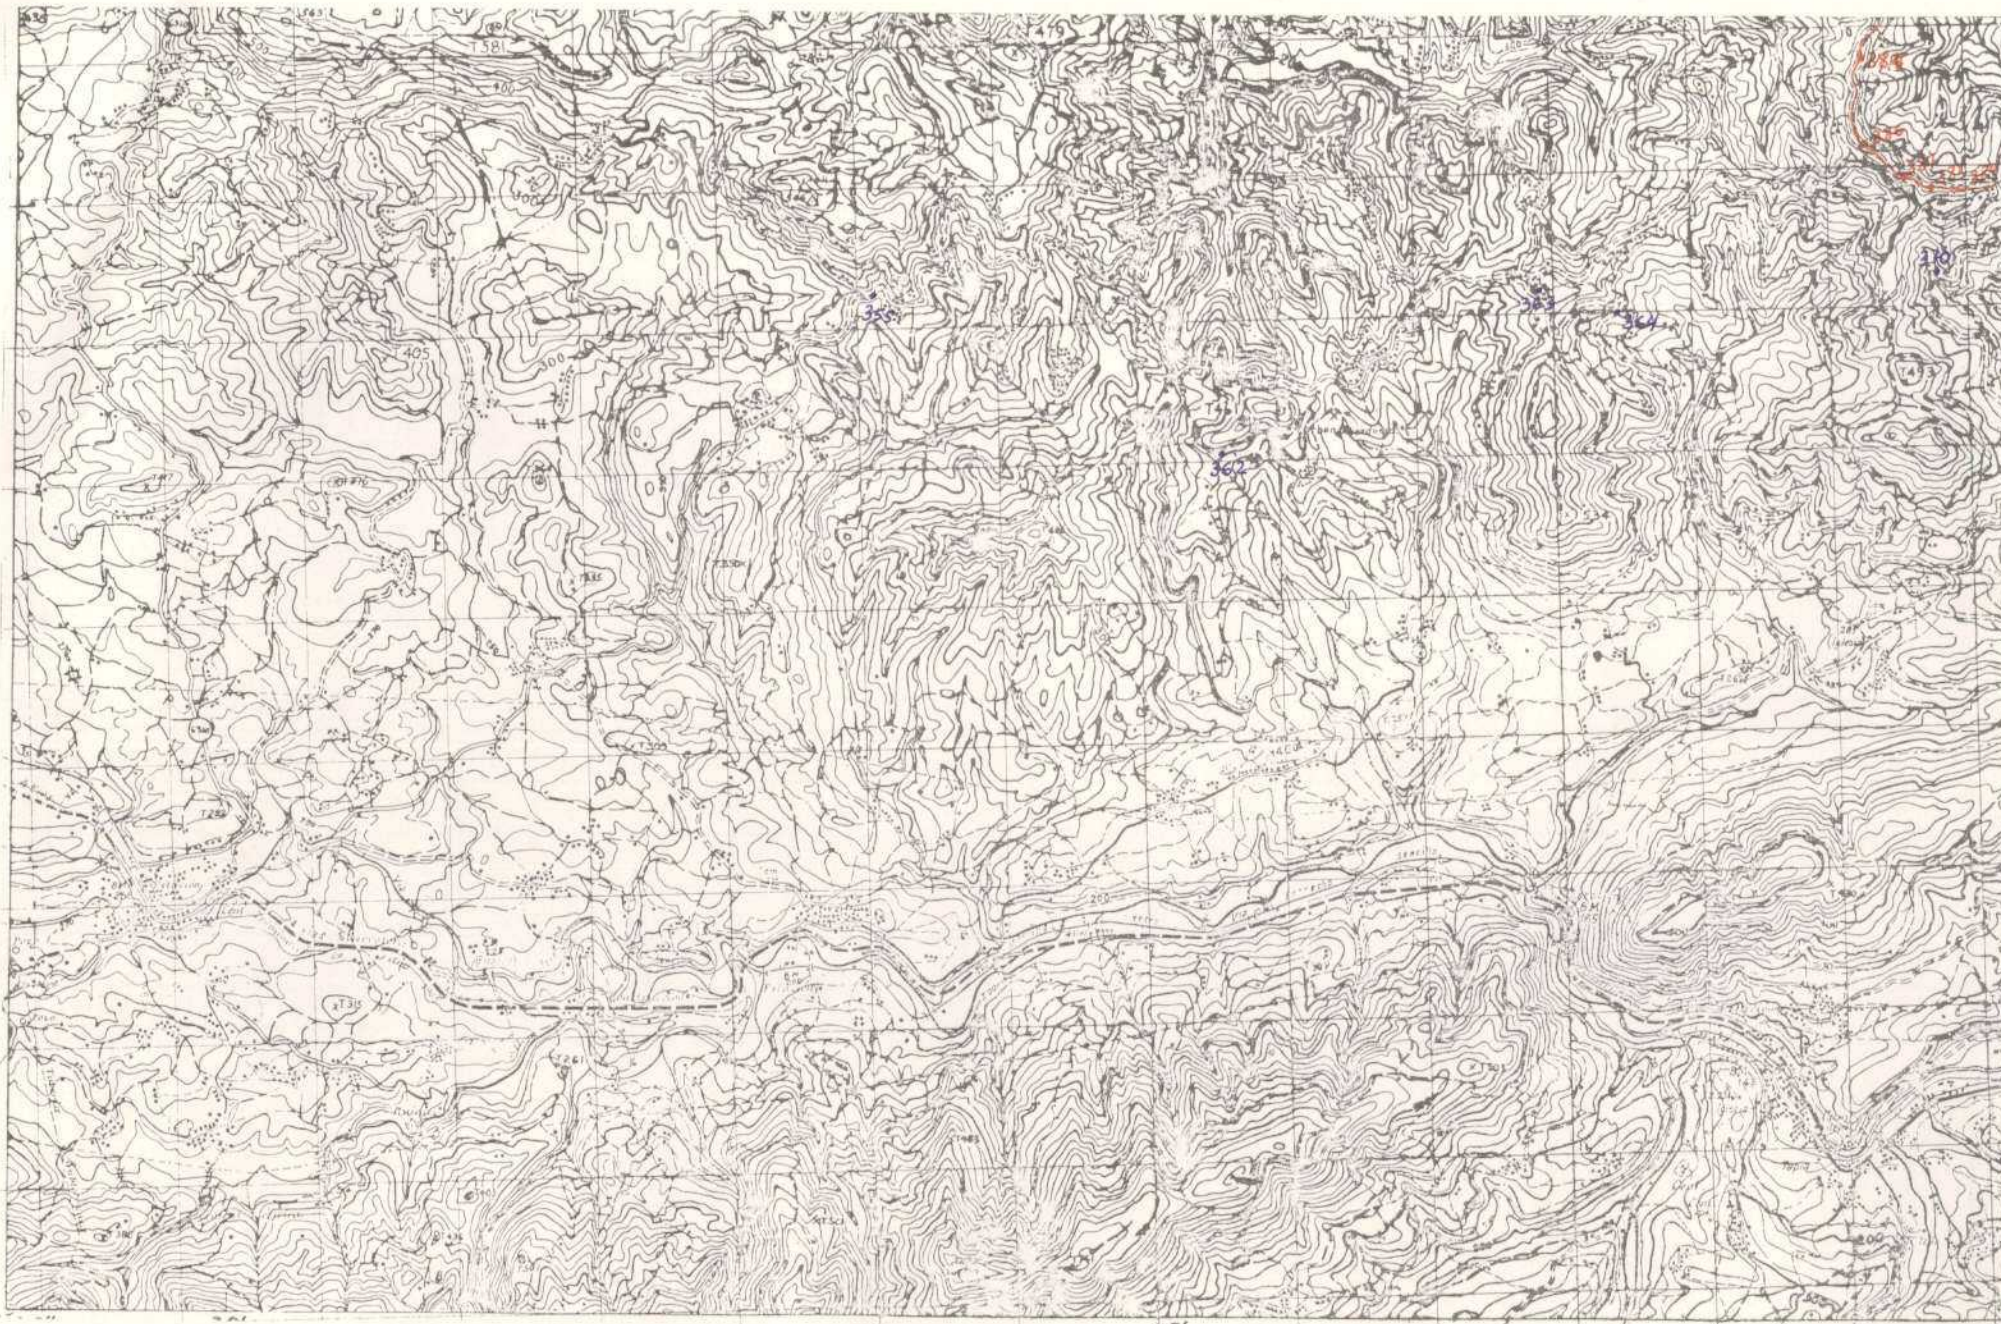



MINISTERIO DE INDUSTRIA
DIRECCION GENERAL DE MINAS
INSTITUTO GEOLOGICO Y MINERO DE ESPAÑA

PLAN NACIONAL DE LA MINERIA. MAPA GEOLOGICO NACIONAL A ESCALA 1:50.000

MAGNA

FICHA DE CONTROL DEL TRABAJO DE CAMPO MCC1

Datos a rellenar por el Consultor											Datos a rellenar por el IGME														
Nº de la hoja 1:50.000		cuadrante	Consultor	Página	Espec. realización	RECIBIDO					REF. CONTROL					PERFORADO					VERIFICADO				
1	2	3	4	5	6	7	8	9	10	11	71	72	73	74	75	76	77	78	79	80					
1	4	0	4	4	A	D	0	1	M	G	1	6	1	1	7	2	M	C	C	1	HT				
											MCC1										MCC1				

CONFORME:
EL CONSULTOR

FIRMA

[Firma manuscrita]

ESQUEMA DE NUMERACION DE LOS CUADRANTES

4	1
3	2

286

DATOS A RELLENAR POR EL IGME

CONTROL	FECHA	OBSERVACIONES
LIBRETA DE CAMPO		
MUESTRAS. LABORATORIO		
CARTOGRAFIA		
ESTACIONES VISITADAS		
OBSERVACIONES:		

EL SUPERVISOR DEL PROYECTO



DATOS A RELLENAR POR EL CONSULTOR	
Con números												Con unas en caso afirmativo																																			
Nº DE LA ESTACION			FECHA			Medición	
12	13	14	15	16	17	18	19	20	21	22	23	24	25	26	27	28	29	30	31	32	33	34	35	36	37	38	39	40	41	42	43	44	45	46	47	48											
0356	29	09	72	11	
0357	29	09	72	11	
0358	29	09	72	11	
0359	29	09	72	11	
0360	29	09	72	11	
0361	29	09	72	11	
0382	30	09	72	11	
0383	30	09	72	11	
0384	30	09	72	11	

EL CONSULTOR DEBERÁ MARCAR SOBRE EL MAPA LAS ESTACIONES CON SU NÚMERO DE REFERENCIA (EN AZUL) Y LOS CORTES REALIZADOS SOBRE EL TERRENO (EN ROJO). PARA UN CONTROL CORRECTO DE LA MARCHA DEL TRABAJO DE CAMPO EL CONSULTOR DEBERÁ ENVIAR LOS DÍAS 1 Y 15 DE CADA MES ESTAS HOJAS AL INSTITUTO GEOLOGICO Y MINERO DE ESPAÑA. DIVISION DE GEOLOGIA, C/ RÍOS ROSAS 23 - MADRID-3.

DATOS A RELLENAR POR EL CONSULTOR	
Con números												Con unas en caso afirmativo																																			
Nº DE LA ESTACION			FECHA			Medición	
12	13	14	15	16	17	18	19	20	21	22	23	24	25	26	27	28	29	30	31	32	33	34	35	36	37	38	39	40	41	42	43	44	45	46	47	48											