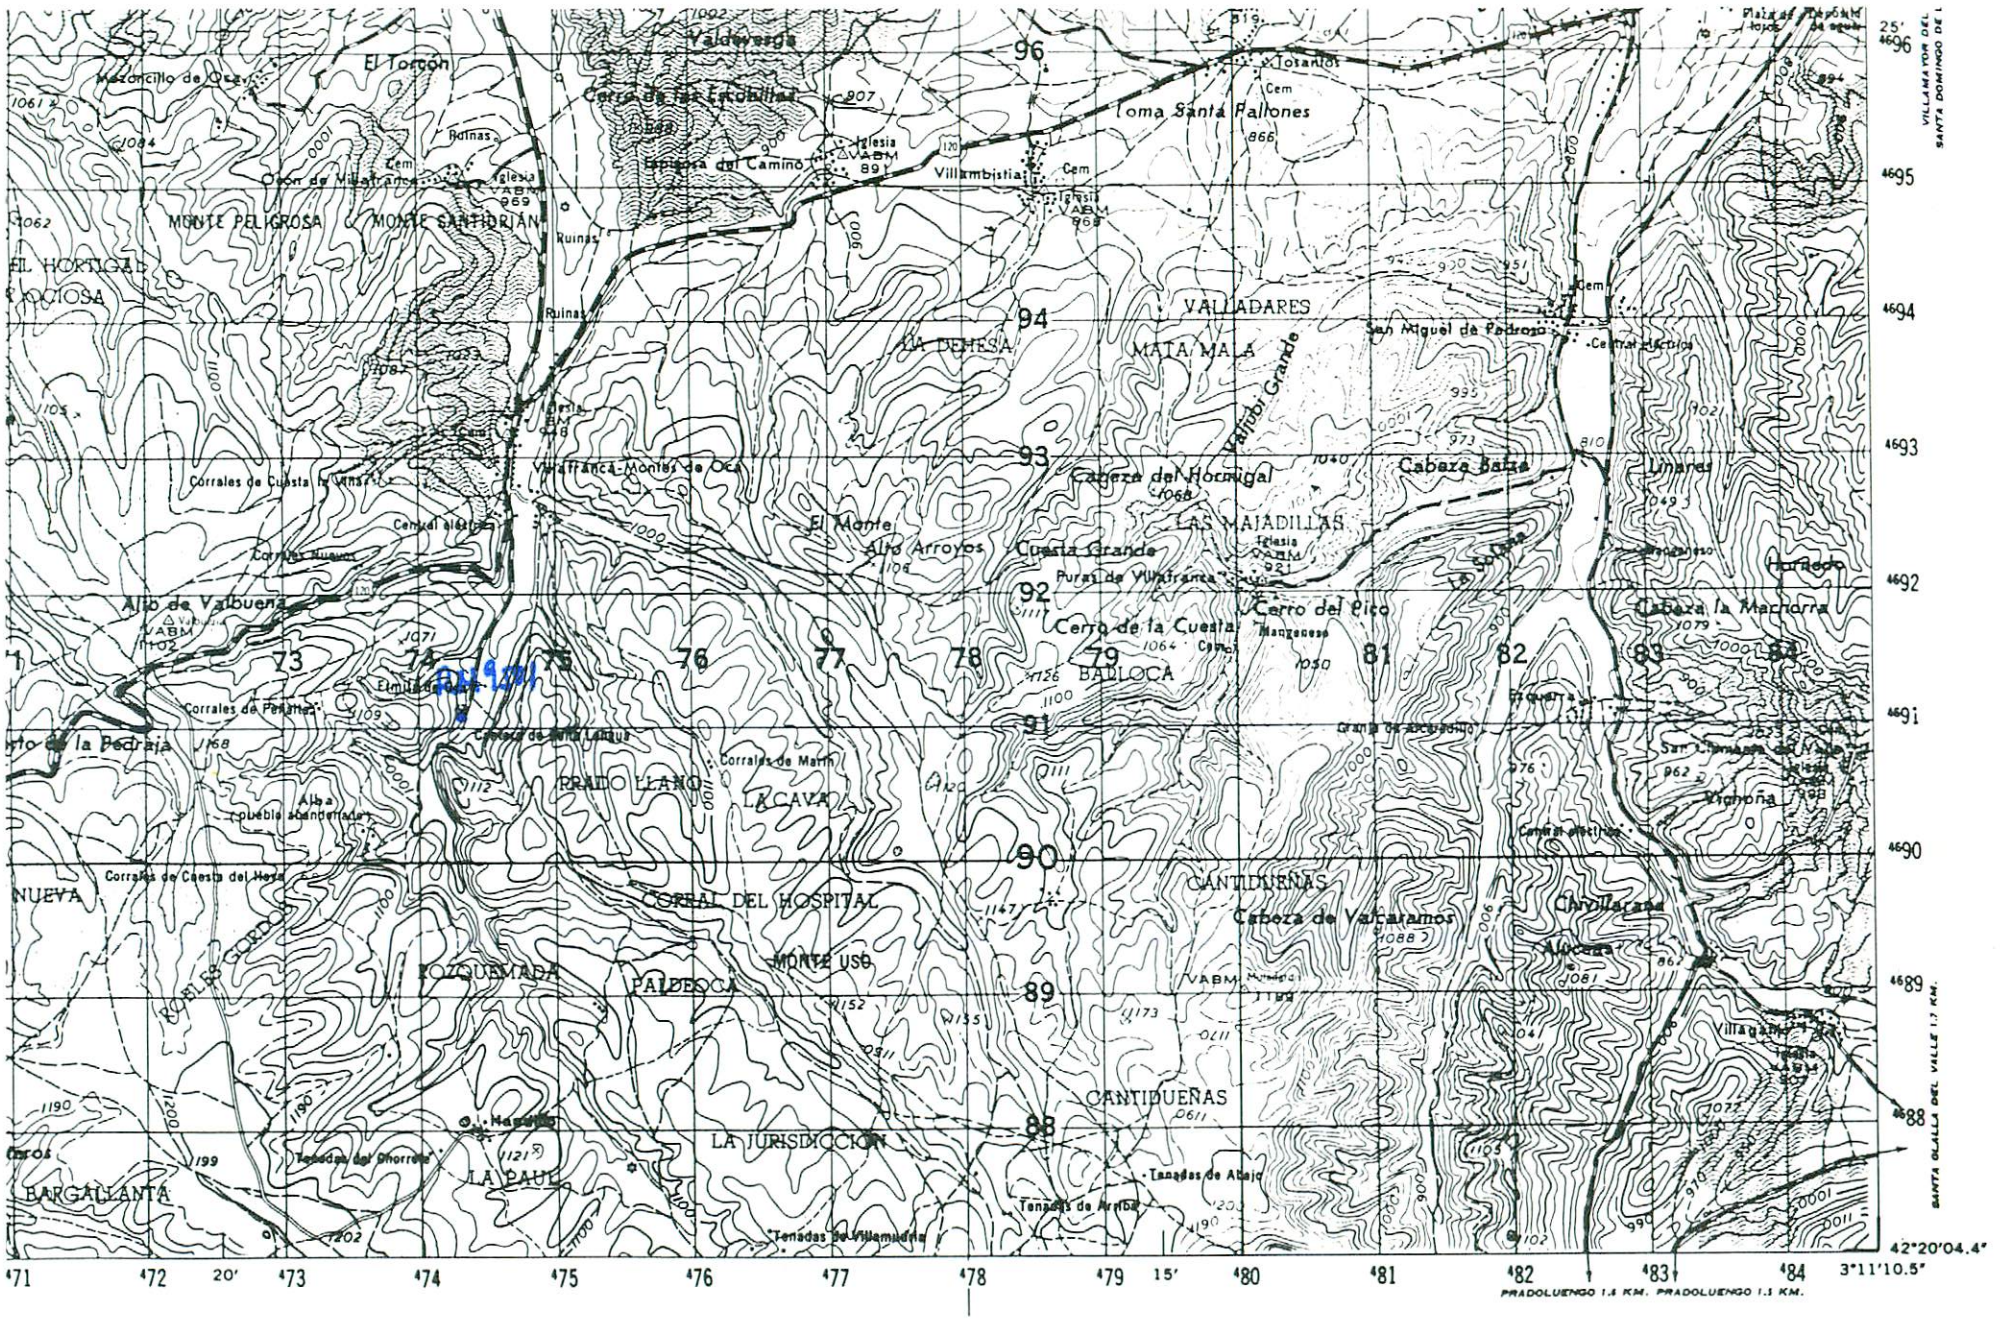


NUMERO DE LA HOJA 20-10 CUADRANTE 4 1 3 2

DATOS A RELLENAR POR EL IGME

Nº de la hoja 1:50.000	Cuadrante numero	Nº del documento
20102		

DATOS A RELLE. POR EL CONSUL.

CONSULT.	ESPECIAL	QUE REAL. LA ESTAC.
65	R	M

DATOS A RELLENAR POR EL IGME

Recibido	Ref. Control	Perforado	Verificado

DATOS A RELLENAR POR EL CONSULTOR

NUMERO DE LA ESTACION	Fotografia	MUESTRAS: Petro l.y M.	Macrop.	Micropal.	Sedimen.	Rayos X	Espectro masas	C 14	Analisis quimico	Termico diferen.	Microso	Otros analisis
95011												

DATOS A RELLENAR POR EL CONSULTOR

NUMERO DE LA ESTACION	Fotografia	MUESTRAS: Petro l.y M.	Macrop.	Micropal.	Sedimen.	Rayos X	Espectro masas	C 14	Analisis quimico	Termico diferen.	Microso	Otros analisis

EL CONSULTOR DEBERA MARCAR SOBRE EL MAPA LAS ESTACIONES CON SU NUMERO DE REFERENCIA (EN AZUL) Y LOS CORTES REALIZADOS SOBRE EL TERRENO (EN ROJO)

PARA UN CONTROL CORRECTO DE LA MARCHA DEL TRABAJO DE CAMPO EL CONSULTOR DEBERA ENVIAR ENTRE LOS DIAS 1 al 7 y 15 al 22 DE CADA MES ESTAS HOJAS AL INSTITUTO GEOLOGICO Y MINERO DE ESPAÑA. DIVISION DE GEOLOGIA. C/ RIOS ROSAS, 23 - MADRID - 3

Recibido I.G.M.E. el ..... Enviado el .....

El Supervisor El Consultor

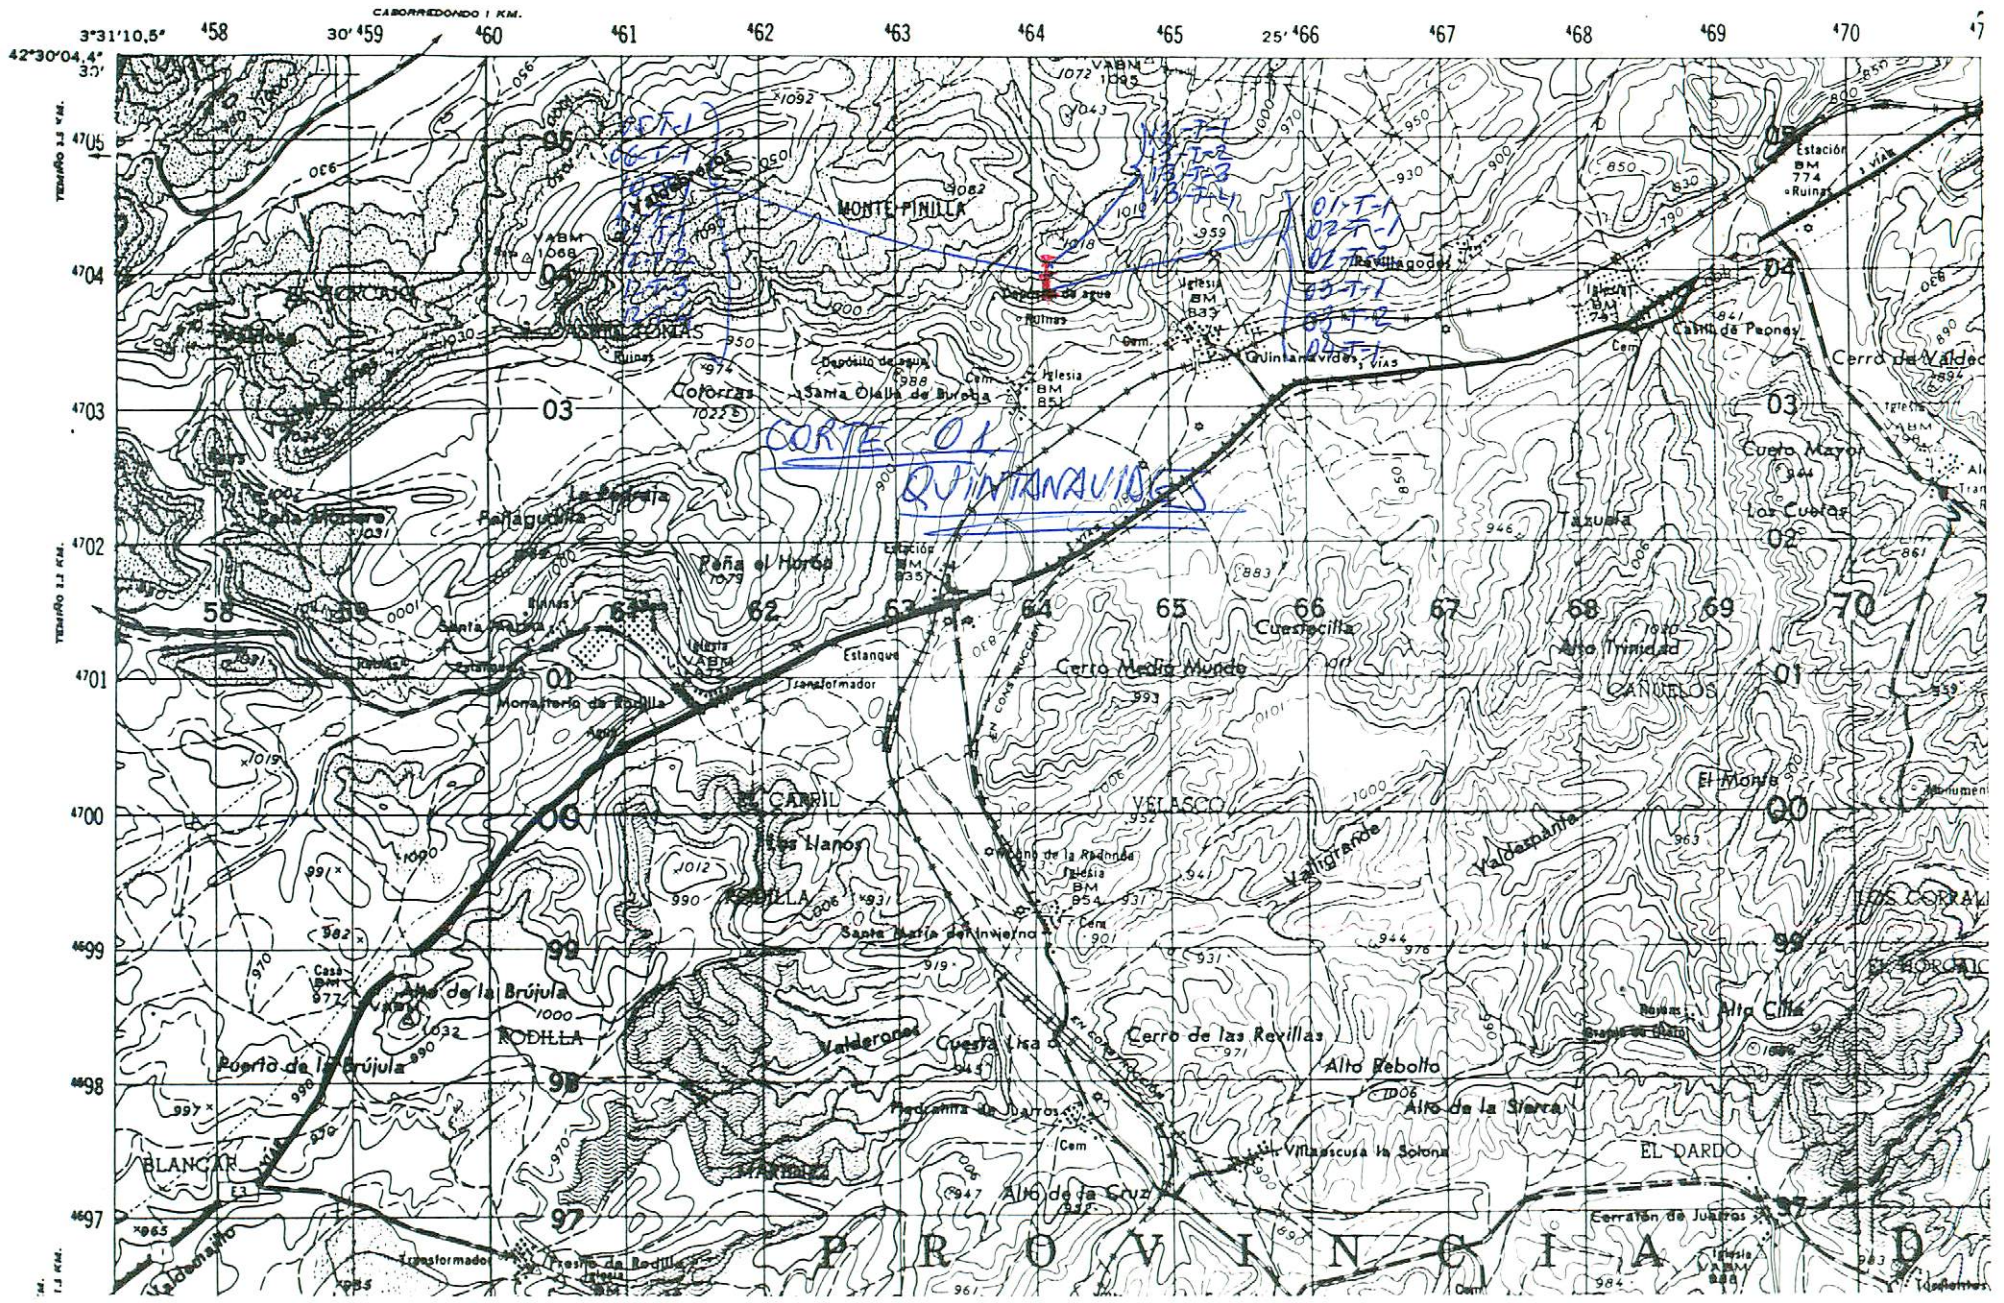

NUMERO DE LA HOJA 20/0 CUADRANTE 4 | 1 / 3 | 2

DATOS A RELLENAR POR EL IGME			DATOS A RELLENAR POR EL CONSULT.				DATOS A RELLENAR POR EL IGME			
Nº de la hoja 1:50.000	Cuadrante numero	Nº del documento	CONSULT	ESPECIAL	QUE REALIZA LA ESTACION		Recibido	Ref. Control	Perforado	Verificado
20/04			G	S	M	H				

DATOS A RELLENAR POR EL CONSULTOR

NUMERO DE LA ESTACION	Fotografia	MUESTRAS: Petro l.y M.	Macrop.	Micropal.	Sedimen.	Rayos X	Espectro masas	C 14	Analisis quimico	Termico diferen.	Microso	Otros analisis
01 01 T 1				1	1							
01 02 T 1				1	1							
01 02 T 2				1	1							
01 03 T 1				1	1							
01 05 T 2				1	1							
01 04 T 1				1	1							
01 05 T 1				1	1							
01 06 T 1				1	1							
01 10 T 1				1	1							
01 11 T 1				1	1							
01 12 T 1				1	1							
01 12 T 2				1	1							
01 12 T 3				1	1							
01 12 T 4				1	1							
01 13 T 1				1	1							
01 13 T 2				1	1							
01 13 T 3				1	1							
01 13 T 4				1	1							

DATOS A RELLENAR POR EL CONSULTOR

NUMERO DE LA ESTACION	Fotografia	MUESTRAS: Petro l.y M.	Macrop.	Micropal.	Sedimen.	Rayos X	Espectro masas	C 14	Analisis quimico	Termico diferen.	Microso	Otros analisis

DATOS A RELLENAR POR EL CONSULTOR

NUMERO DE LA ESTACION	Fotografia	MUESTRAS: Petro l.y M.	Macrop.	Micropal.	Sedimen.	Rayos X	Espectro masas	C 14	Analisis quimico	Termico diferen.	Microso	Otros analisis

EL CONSULTOR DEBERA MARCAR SOBRE EL MAPA LAS ESTACIONES CON SU NUMERO DE REFERENCIA (EN AZUL) Y LOS CORTES REALIZADOS SOBRE EL TERRENO (EN ROJO)

PARA UN CONTROL CORRECTO DE LA MARCHA DEL TRABAJO DE CAMPO EL CONSULTOR DEBERA ENVIAR ENTRE LOS DIAS 1 al 7 y 15 al 22 DE CADA MES ESTAS HOJAS AL INSTITUTO GEOLOGICO Y MINERO DE ESPAÑA DIVISION DE GEOLOGIA C/ RIOS ROSAS, 23 - MADRID 3

Recibido I.G.M.E. el ..... Enviado el .....

El Supervisor El Consultor



NUMERO DE LA HOJA 20-10 CUADRANTE 4 1 3 2

DATOS A RELLENAR POR EL IGME			DATOS A RELLENAR POR EL CONSUL	
Nº de la hoja 1:50.000	Cuadrante numero	Nº del documento	CONSULT	ESPECIAL QUE REAL LA ESTACIÓ
2010	3		GS	RM

DATOS A RELLENAR POR EL IGME			
Recibido	Ref. Control	Perforado	Verificado

DATOS A RELLENAR POR EL CONSULTOR

NUMERO DE LA ESTACION	Fotografia	MUESTRAS: Petro l y M.	Macrop.	Micropal.	Sedimen.	Rayos X	Espectro. Masas	C 14	Analisis quimico	Termico diferen.	Microso	Otros analisis
9010				X	X							
9011				X	X							
9009				X	X							

DATOS A RELLENAR POR EL CONSULTOR

NUMERO DE LA ESTACION	Fotografia	MUESTRAS: Petro l y M.	Macrop.	Micropal.	Sedimen.	Rayos X	Espectro. masas	C 14	Analisis quimico	Termico diferen.	Microso	Otros analisis

DATOS A RELLENAR POR EL CONSULTOR

NUMERO DE LA ESTACION	Fotografia	MUESTRAS: Petro l y M.	Macrop.	Micropal.	Sedimen.	Rayos X	Espectro. masas	C 14	Analisis quimico	Termico diferen.	Microso	Otros analisis

DATOS A RELLENAR POR EL CONSULTOR

NUMERO DE LA ESTACION	Fotografia	MUESTRAS: Petro l y M.	Macrop.	Micropal.	Sedimen.	Rayos X	Espectro. masas	C 14	Analisis quimico	Termico diferen.	Microso	Otros analisis

EL CONSULTOR DEBERA MARCAR SOBRE EL MAPA LAS ESTACIONES CON SU NUMERO DE REFERENCIA (EN AZUL) Y LOS CORTES REALIZADOS SOBRE EL TERRENO (EN ROJO)

PARA UN CONTROL CORRECTO DE LA MARCHA DEL TRABAJO DE CAMPO EL CONSULTOR DEBERA ENVIAR ENTRE LOS DIAS 1 al 7 y 15 al 22 DE CADA MES ESTAS HOJAS AL INSTITUTO GEOLOGICO Y MINERO DE ESPAÑA DIVISION DE GEOLOGIA C/ RIOS ROSAS, 23 – MADRID 3

Recibido I.G.M.E. el . . . . . Enviado el . . . . . .

El Supervisor El Consultor



NUMERO DE LA HOJA 20-10 CUADRANTE 4 1 / 3 2

DATOS A RELLENAR POR EL IGME

Nº de la hoja 1:50.000	Cuadrante número	Nº del documento
2010	3	

DATOS A RELLE POR EL CONSU

CONSULT	ESPECIAL QUE REAL	LA ESTAC
6	S	R	M

DATOS A RELLENAR POR EL IGME

Recibido	Ref. Control	Perforado	Verificado

DATOS A RELLENAR POR EL CONSULTOR

NUMERO DE LA ESTACION	Fotografia	MUESTRAS: Petro l. y M.	Macrop.	Micropal.	Sedimen.	Rayos X	Espectro masas	C 14	Analisis quimico	Termico diferen.	Microso	Otros analisis
9010				X	X							
9011				X	X							
9009				X	X							

DATOS A RELLENAR POR EL CONSULTOR

NUMERO DE LA ESTACION	Fotografia	MUESTRAS: Petro l. y M.	Macrop.	Micropal.	Sedimen.	Rayos X	Espectro masas	C 14	Analisis quimico	Termico diferen.	Microso	Otros analisis

EL CONSULTOR DEBERA MARCAR SOBRE EL MAPA LAS ESTACIONES CON SU NUMERO DE REFERENCIA (EN AZUL) Y LOS CORTES REALIZADOS SOBRE EL TERRENO (EN ROJO)

PARA UN CONTROL CORRECTO DE LA MARCHA DEL TRABAJO DE CAMPO EL CONSULTOR DEBERA ENVIAR ENTRE LOS DIAS 1 al 7 y 15 al 22 DE CADA MES ESTAS HOJAS AL INSTITUTO GEOLOGICO Y MINERO DE ESPAÑA. DIVISION DE GEOLOGIA. C/ RIOS ROSAS, 23 - MADRID 3

Recibido I.G.M.E. el . . . . . Enviado el . . . . . .

El Supervisor El Consultor

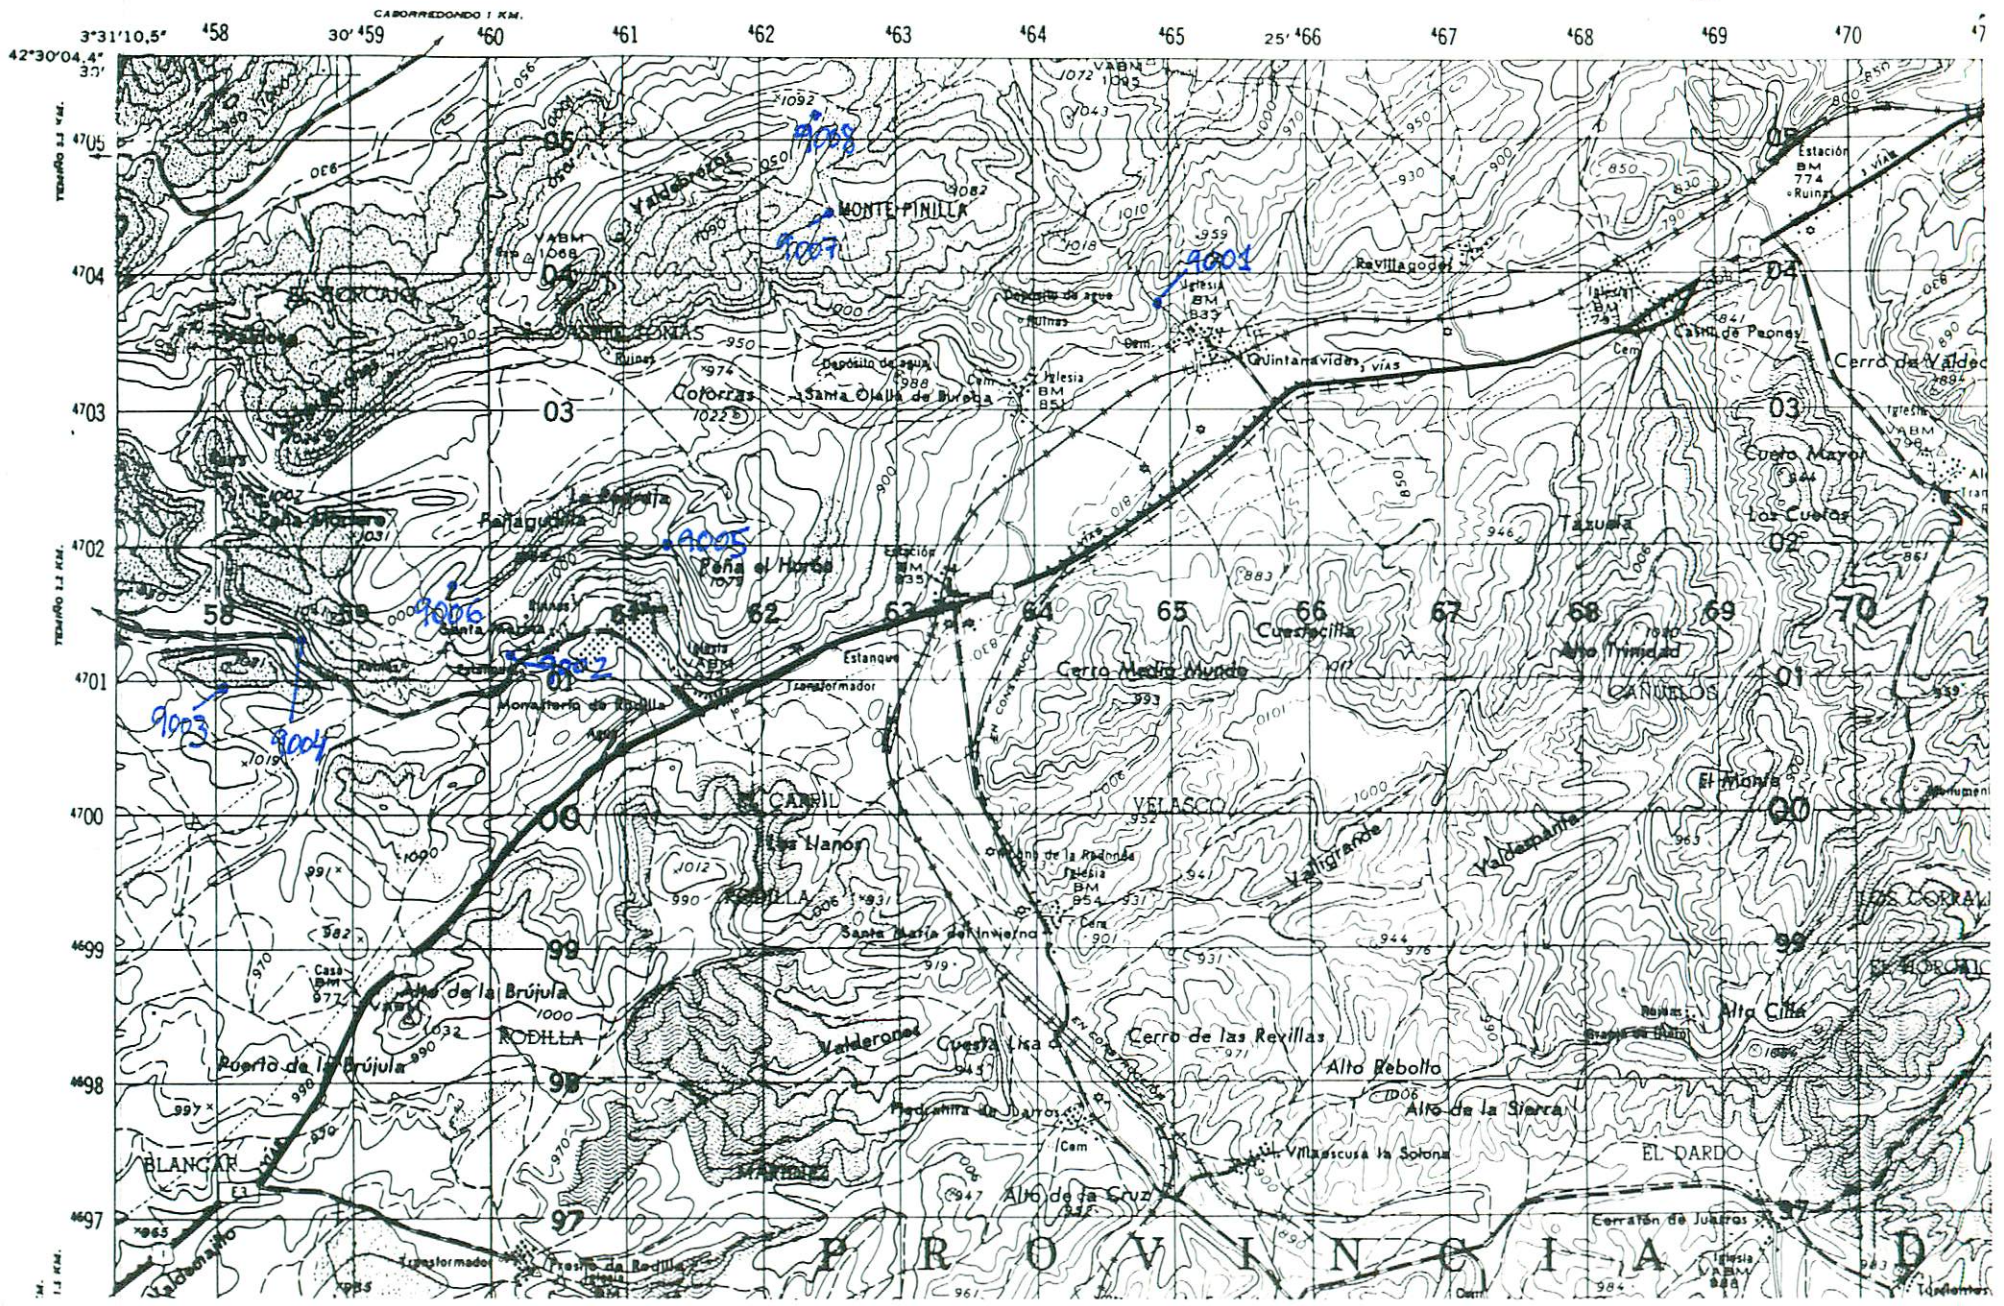

NUMERO DE LA HOJA 20-10 CUADRANTE 4 | 1 / 3 | 2

DATOS A RELLENAR POR EL IGME		
Nº de la hoja 1:50.000	Cuadrante numero	Nº del documento
2010	4	

DATOS A RELLENAR POR EL CONSULTOR	
CONSULTOR	ESPECIAL QUE REALIZA LA ESTACION
GS	RM

DATOS A RELLENAR POR EL IGME			
Recibido	Ref. Control	Perforado	Verificado

DATOS A RELLENAR POR EL CONSULTOR

NUMERO DE LA ESTACION	Fotografia	MUESTRAS: Petro l y M.	Macrop.	Micropal.	Sedimen.	Rayos X	Espectro masas	C 14	Analisis quimico	Termico diferen.	Microso	Otros analisis
9001				X	X							
9002				X	X							
9003				X	X							
9004				X	X							
9005				X	X							
9006				X								
9007				X	X							
9008				X	X							

DATOS A RELLENAR POR EL CONSULTOR

NUMERO DE LA ESTACION	Fotografia	MUESTRAS: Petro l y M.	Macrop.	Micropal.	Sedimen.	Rayos X	Espectro masas	C 14	Analisis quimico	Termico diferen.	Microso	Otros analisis

DATOS A RELLENAR POR EL CONSULTOR


NUMERO DE LA ESTACION	Fotografia	MUESTRAS: Petro l y M.	Macrop.	Micropal.	Sedimen.	Rayos X	Espectro masas	C 14	Analisis quimico	Termico diferen.	Microso	Otros analisis

EL CONSULTOR DEBERA MARCAR SOBRE EL MAPA LAS ESTACIONES CON SU NUMERO DE REFERENCIA (EN AZUL) Y LOS CORTES REALIZADOS SOBRE EL TERRENO (EN ROJO)

PARA UN CONTROL CORRECTO DE LA MARCHA DEL TRABAJO DE CAMPO EL CONSULTOR DEBERA ENVIAR ENTRE LOS DIAS 1 al 7 y 15 al 22 DE CADA MES ESTAS HOJAS AL INSTITUTO GEOLOGICO Y MINERO DE ESPAÑA DIVISION DE GEOLOGIA C/ RIOS ROSAS, 23 – MADRID - 3

Recibido I.G.M.E. el ..... Enviado el .....

El Supervisor El Consultor

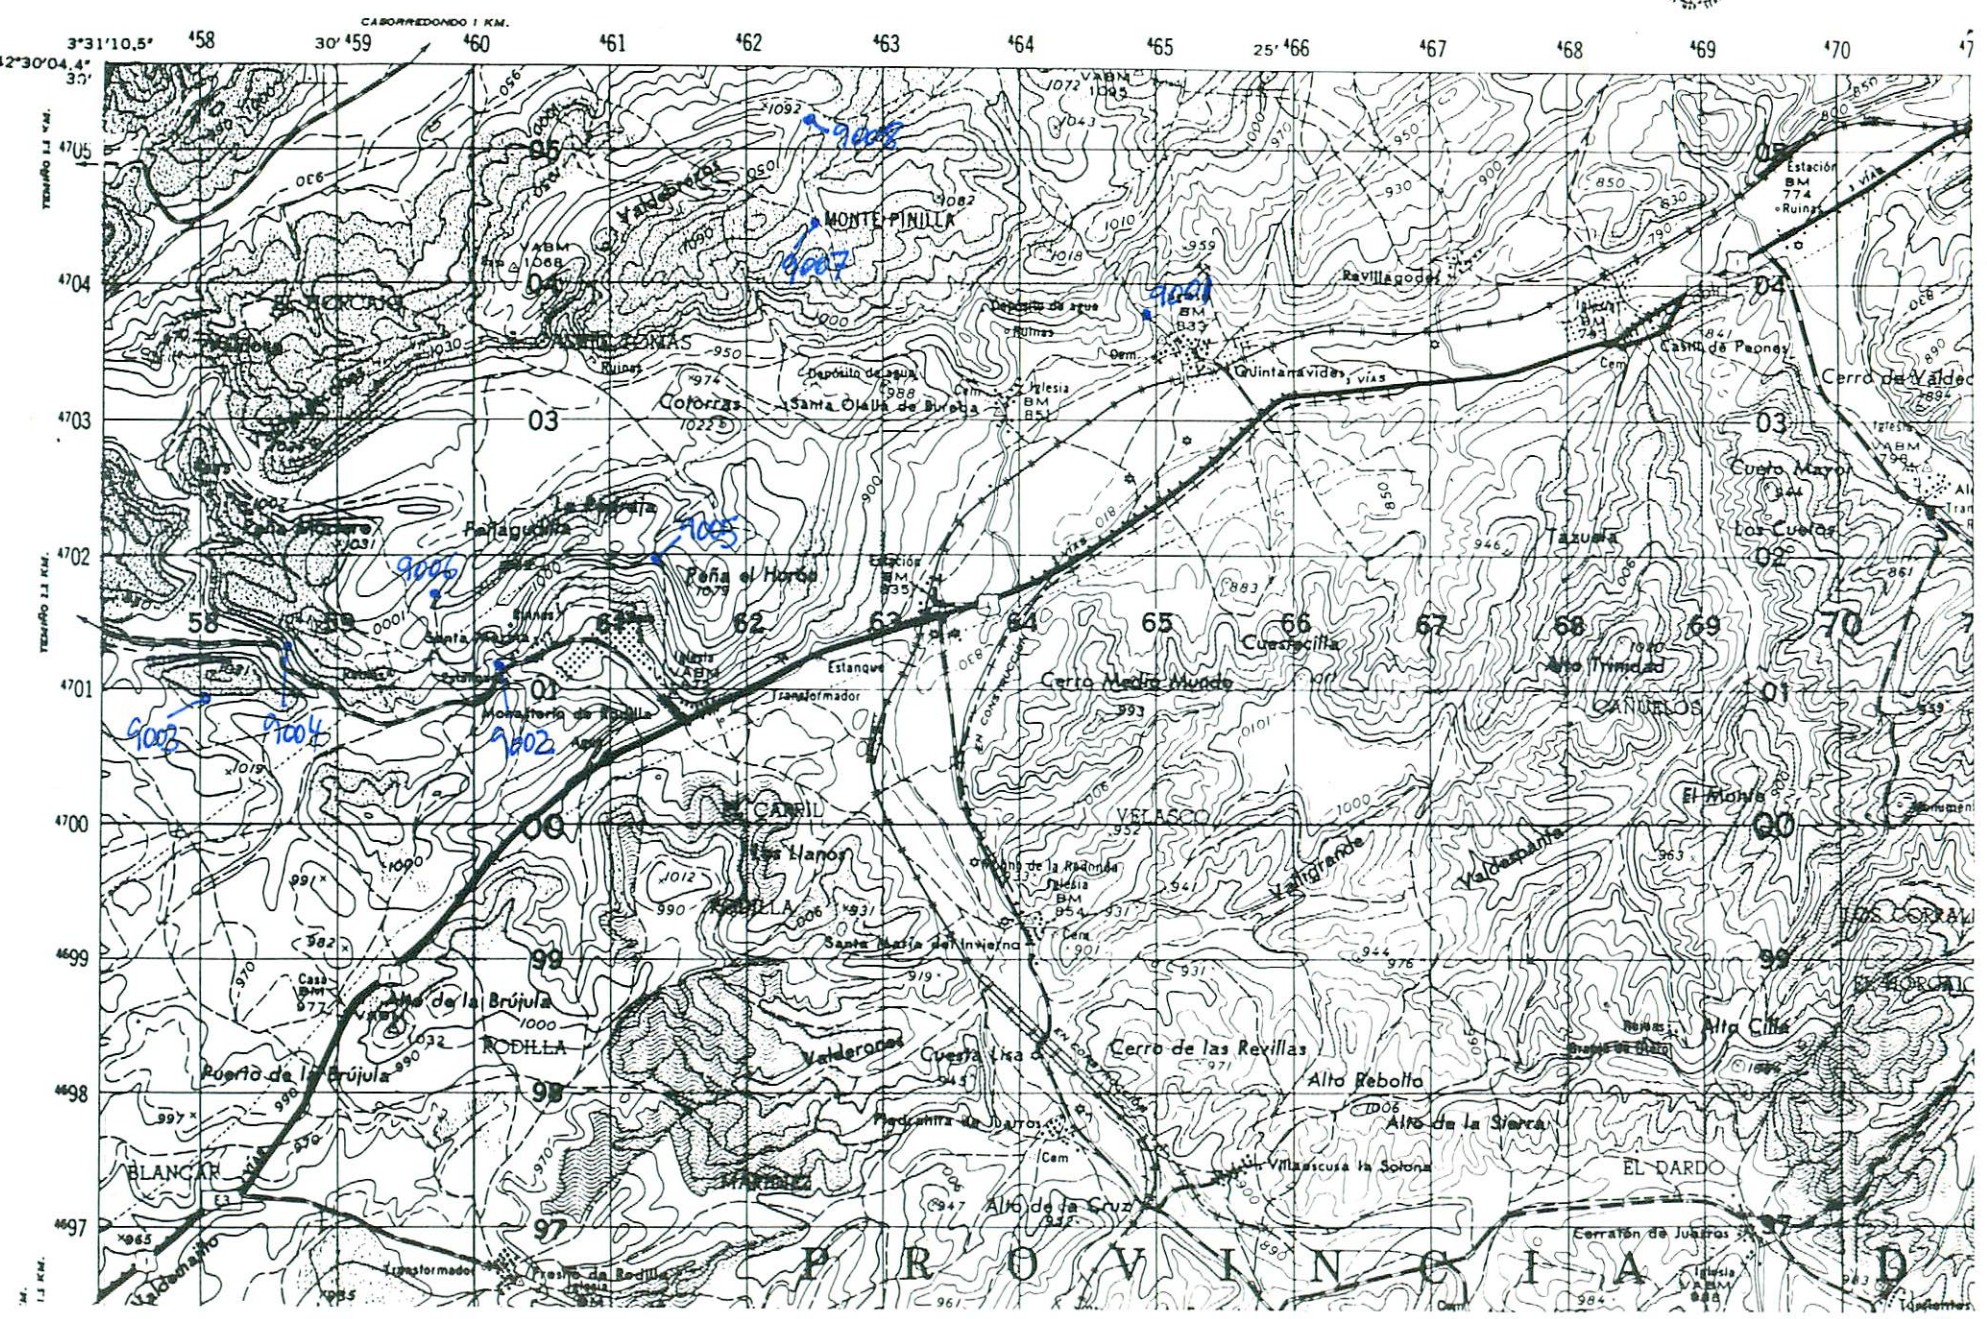

NUMERO DE LA HOJA 20-10 CUADRANTE 4 (1 / 3 / 2)

DATOS A RELLENAR POR EL IGME		
Nº de la hoja 1:50.000	Cuadrante numero	Nº del documento
20	10	4

DATOS A RELLENAR POR EL CONSULTOR	
CONSULTOR	ESPECIAL QUE REALIZA LA ESTACION
GS	RM

DATOS A RELLENAR POR EL IGME			
Recibido	Ref. Control	Perforado	Verificado

DATOS A RELLENAR POR EL CONSULTOR

NUMERO DE LA ESTACION	Fotografia	MUESTRAS: Petro l. y M.	Macrop.	Micropal.	Sedimen.	Rayos X	Espectro masas	C 14	Analisis quimico	Termico diferen.	Microsc.	Otros analisis
9001				X	X							
9002				X	X							
9003				X	X							
9004				X	X							
9005				X	X							
9006				X								
9007				X	X							
9008				X	X							

DATOS A RELLENAR POR EL CONSULTOR

NUMERO DE LA ESTACION	Fotografia	MUESTRAS: Petro l. y M.	Macrop.	Micropal.	Sedimen.	Rayos X	Espectro masas	C 14	Analisis quimico	Termico diferen.	Microsc.	Otros analisis

DATOS A RELLENAR POR EL CONSULTOR

NUMERO DE LA ESTACION	Fotografia	MUESTRAS: Petro l. y M.	Macrop.	Micropal.	Sedimen.	Rayos X	Espectro masas	C 14	Analisis quimico	Termico diferen.	Microsc.	Otros analisis

EL CONSULTOR DEBERA MARCAR SOBRE EL MAPA LAS ESTACIONES CON SU NUMERO DE REFERENCIA (EN AZUL) Y LOS CORTES REALIZADOS SOBRE EL TERRENO (EN ROJO)


PARA UN CONTROL CORRECTO DE LA MARCHA DEL TRABAJO DE CAMPO EL CONSULTOR DEBERA ENVIAR ENTRE LOS DIAS 1 al 7 y 15 al 22 DE CADA MES ESTAS HOJAS AL INSTITUTO GEOLOGICO Y MINERO DE ESPAÑA. DIVISION DE GEOLOGIA. C/ RIOS ROSAS, 23 - MADRID - 3

Recibido I.G.M.E. el ..... Enviado el .....

El Supervisor El Consultor

RADO

SHEET 201
SERIES M781

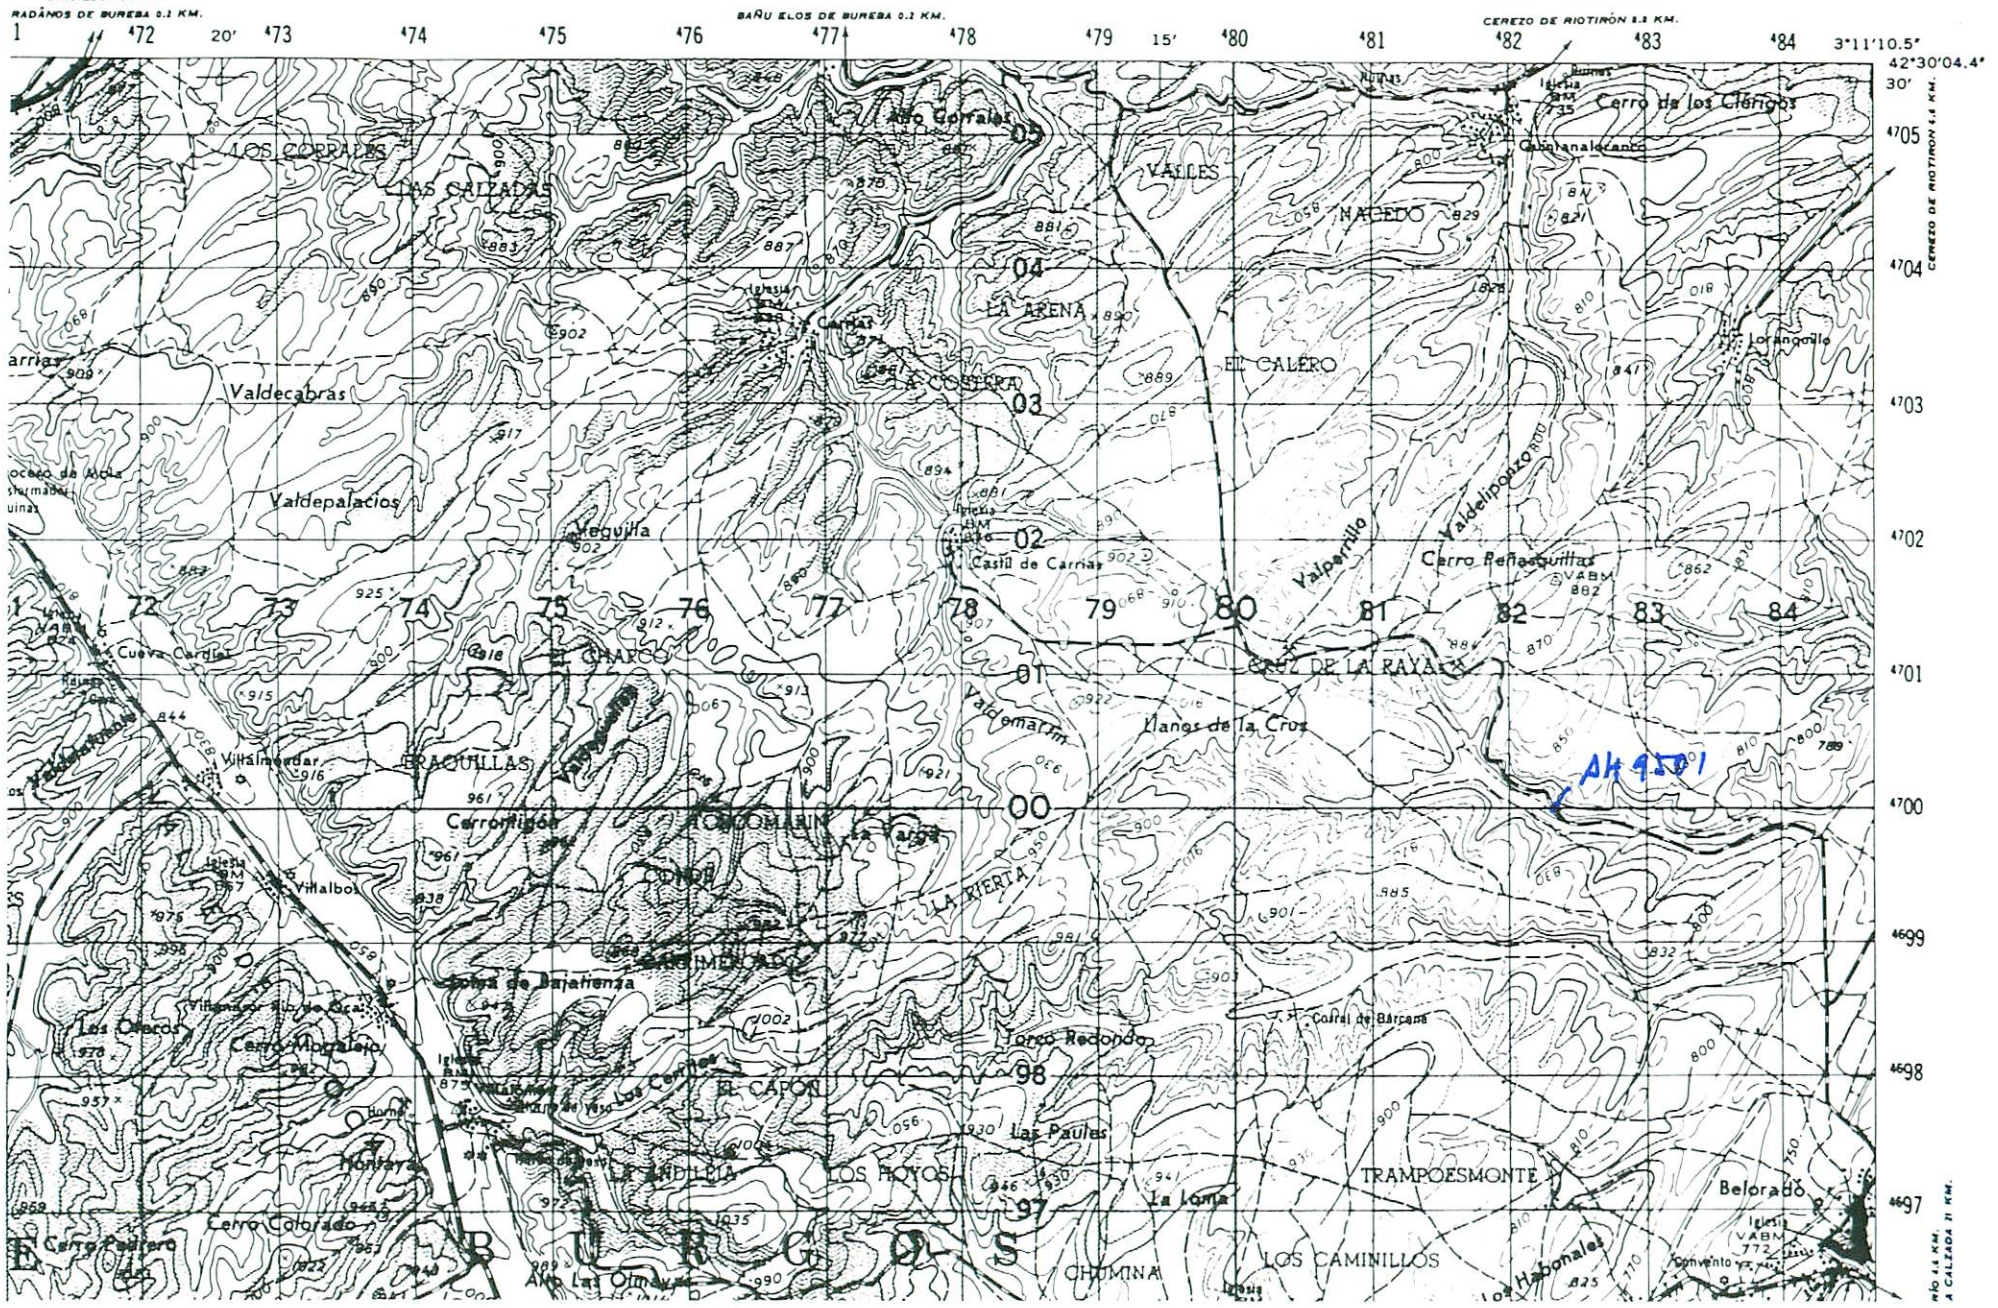

NUMERO DE LA HOJA 20-10 CUADRANTE

4	1
3	2

DATOS A RELLENAR POR EL IGME				DATOS A RELLE POR EL CONSU			
Nº de la hoja 1:50.000	Cuadrante numero	Nº del documento		CONSULT	ESPECIAL	QUE REAL	LA ESTAC
20101				GS	AH		

DATOS A RELLENAR POR EL IGME			
Recibido	Ref. Control	Perforado	Verificado

DATOS A RELLENAR POR EL CONSULTOR

NUMERO DE LA ESTACION	Fotografia	MUESTRAS: Petro l.y M.	Macrop.	Micropal.	Sedimen.	Rayos X	Espectro masas	C 14	Analisis quimico	Termico diferen.	Microso	Otros analisis
95011												

DATOS A RELLENAR POR EL CONSULTOR

NUMERO DE LA ESTACION	Fotografia	MUESTRAS: Petro l.y M.	Macrop.	Micropal.	Sedimen.	Rayos X	Espectro masas	C 14	Analisis quimico	Termico diferen.	Microso	Otros analisis

EL CONSULTOR DEBERA MARCAR SOBRE EL MAPA LAS ESTACIONES CON SU NUMERO DE REFERENCIA (EN AZUL) Y LOS CORTES REALIZADOS SOBRE EL TERRENO (EN ROJO)

PARA UN CONTROL CORRECTO DE LA MARCHA DEL TRABAJO DE CAMPO EL CONSULTOR DEBERA ENVIAR ENTRE LOS DIAS 1 al 7 y 15 al 22 DE CADA MES ESTAS HOJAS AL INSTITUTO GEOLOGICO Y MINERO DE ESPAÑA DIVISION DE GEOLOGIA C/ RIOS ROSAS, 23 – MADRID 3

Recibido I.G.M.E. el . . . . . Enviado el . . . . . .

El Supervisor — El Consultor

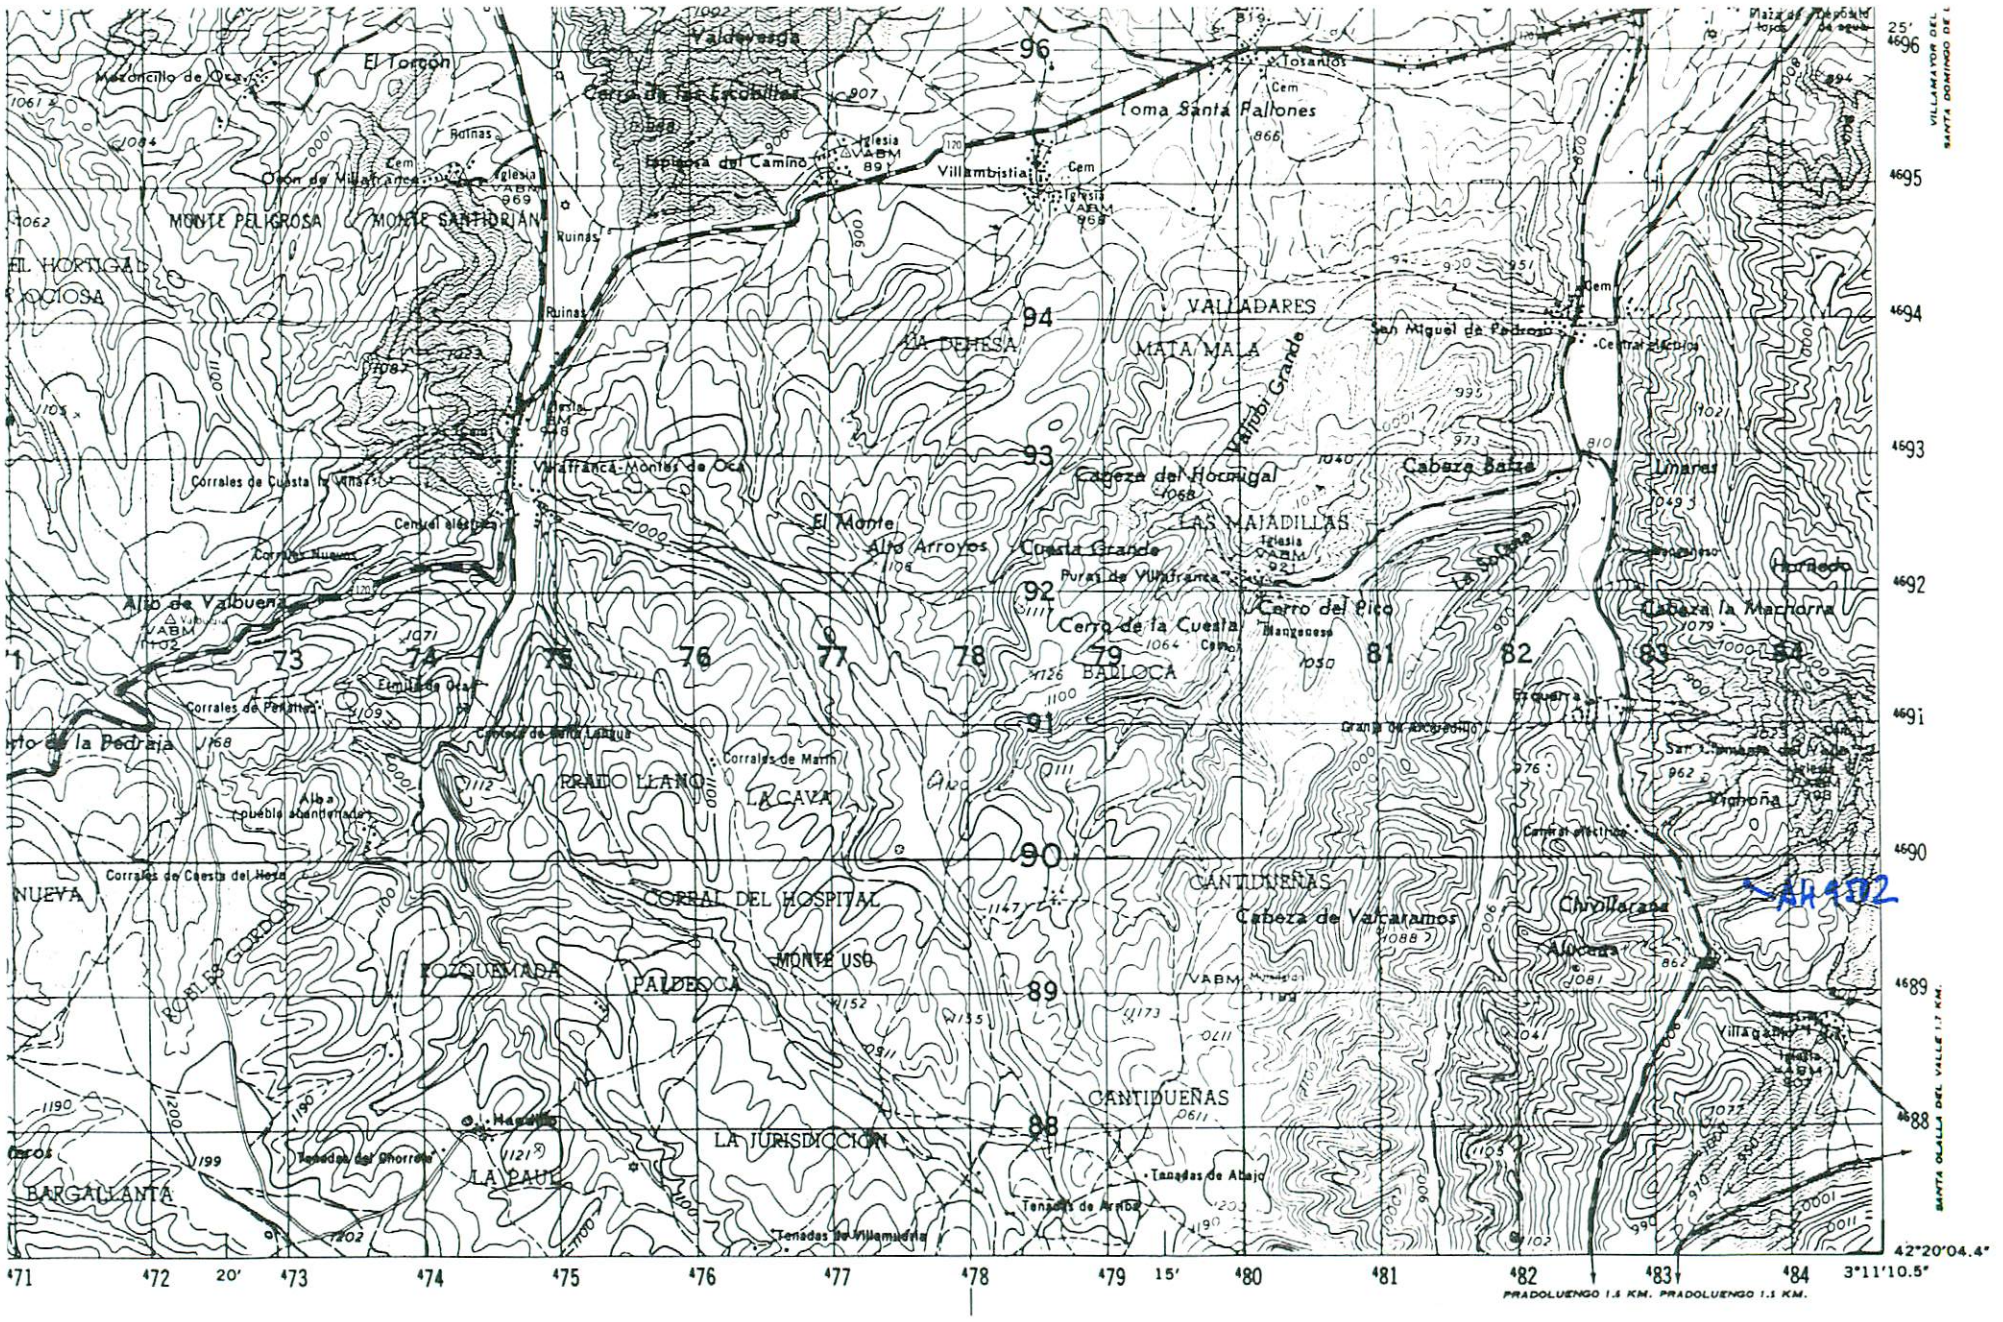

NUMERO DE LA HOJA 20-10 CUADRANTE 4 1 3 2

DATOS A RELLENAR POR EL IGME			DATOS A RELLE. POR EL CONSU.				DATOS A RELLENAR POR EL IGME			
Nº de la hoja 1:50.000	Cuadrante numero	Nº del documento	CONSULT	ESPECIAL	QUE REA	LA ESTAC	Recibido	Ref. Control	Perforado	Verificado
2010	2		G	S	A	H				

DATOS A RELLENAR POR EL CONSULTOR

NUMERO DE LA ESTACION	Fotografia	MUESTRAS: Petro l. y M.	Macrop.	Micropal.	Sedimen.	Rayos X	Espectro. masas	C 14	Analisis quimico	Termico diferen.	Microso	Otros analisis
95021												

DATOS A RELLENAR POR EL CONSULTOR

NUMERO DE LA ESTACION	Fotografia	MUESTRAS: Petro l. y M.	Macrop.	Micropal.	Sedimen.	Rayos X	Espectro. masas	C 14	Analisis quimico	Termico diferen.	Microso	Otros analisis

EL CONSULTOR DEBERA MARCAR SOBRE EL MAPA LAS ESTACIONES CON SU NUMERO DE REFERENCIA (EN AZUL) Y LOS CORTES REALIZADOS SOBRE EL TERRENO (EN ROJO)


PARA UN CONTROL CORRECTO DE LA MARCHA DEL TRABAJO DE CAMPO EL CONSULTOR DEBERA ENVIAR ENTRE LOS DIAS 1 al 7 y 15 al 22 DE CADA MES ESTAS HOJAS AL INSTITUTO GEOLOGICO Y MINERO DE ESPAÑA. DIVISION DE GEOLOGIA C/ RIOS ROSAS, 23 - MADRID 3


Recibido I.G.M.E. el ..... Enviado el .....

El Supervisor El Consultor

RADO

SHEET 201
SERIES M781

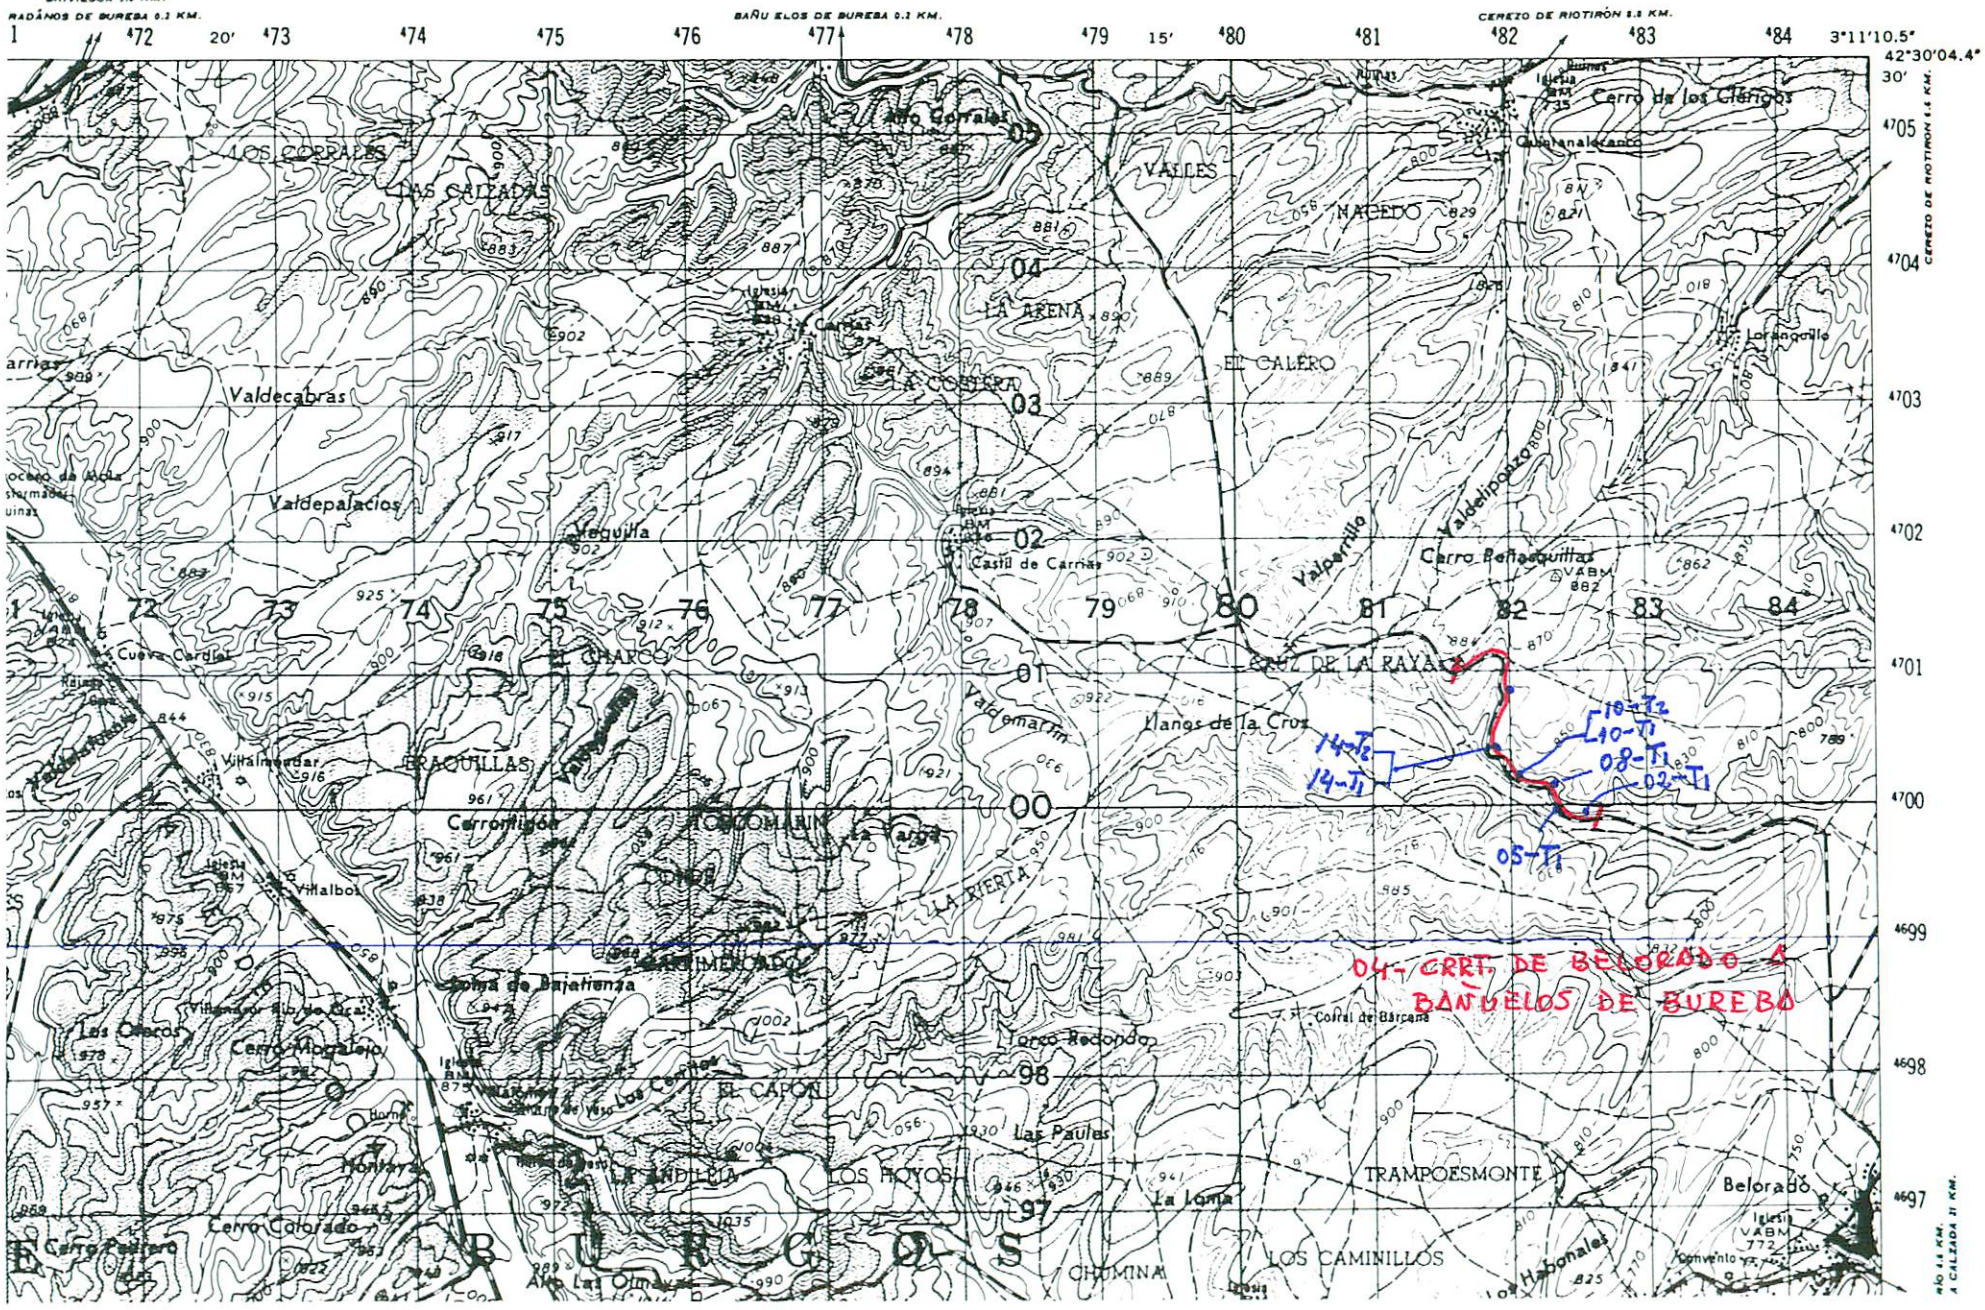
BRIVIESCA 5.8 KM.
RADÁNOS DE BUREBA 0.2 KM.
BAÑUELOS DE BUREBA 0.2 KM.
CEREZO DE RIOTIRÓN 8.8 KM.
3°11'10.5"
42°30'04.4"
CEREZO DE RIOTIRÓN 6.6 KM.
Alto Corrales
LOS CORRALES
LAS CALZADAS
VALLES
NACEDO
Cerro de los Clérigos
Quintanalacanto
LA ARENA
Carrias
Lorangollo
EL CALERO
Valdecabras
LA COSTERA
Valdepalacios
Valdelipozo
Valparrillo
Castil de Carnas
Cerro Bellosquillas
VABM 882
CRUZ DE LA RAYA
Cueva Cardiel
EL CHARCO
Llanos de la Cruz
Valdemartín
Villalmendar
ERAQUILLAS
Carromilgón
MONTEMARÍN
Villalbol
LA RIERTA
Loma de Bajatienza
Las Olmas
Corral de Barcena
Cerro Redondo
EL CAPÓN
Las Paules
Cerro Mogalejo
Horno
LA ENDRINA
LOS HOYOS
TRAMPOESMONTE
La Loma
Belorado
Cerro Colorado
Cerro Pedrero
BURGOS
CHUMINA
LOS CAMINILLOS
Habanales
Convento
VABM 772

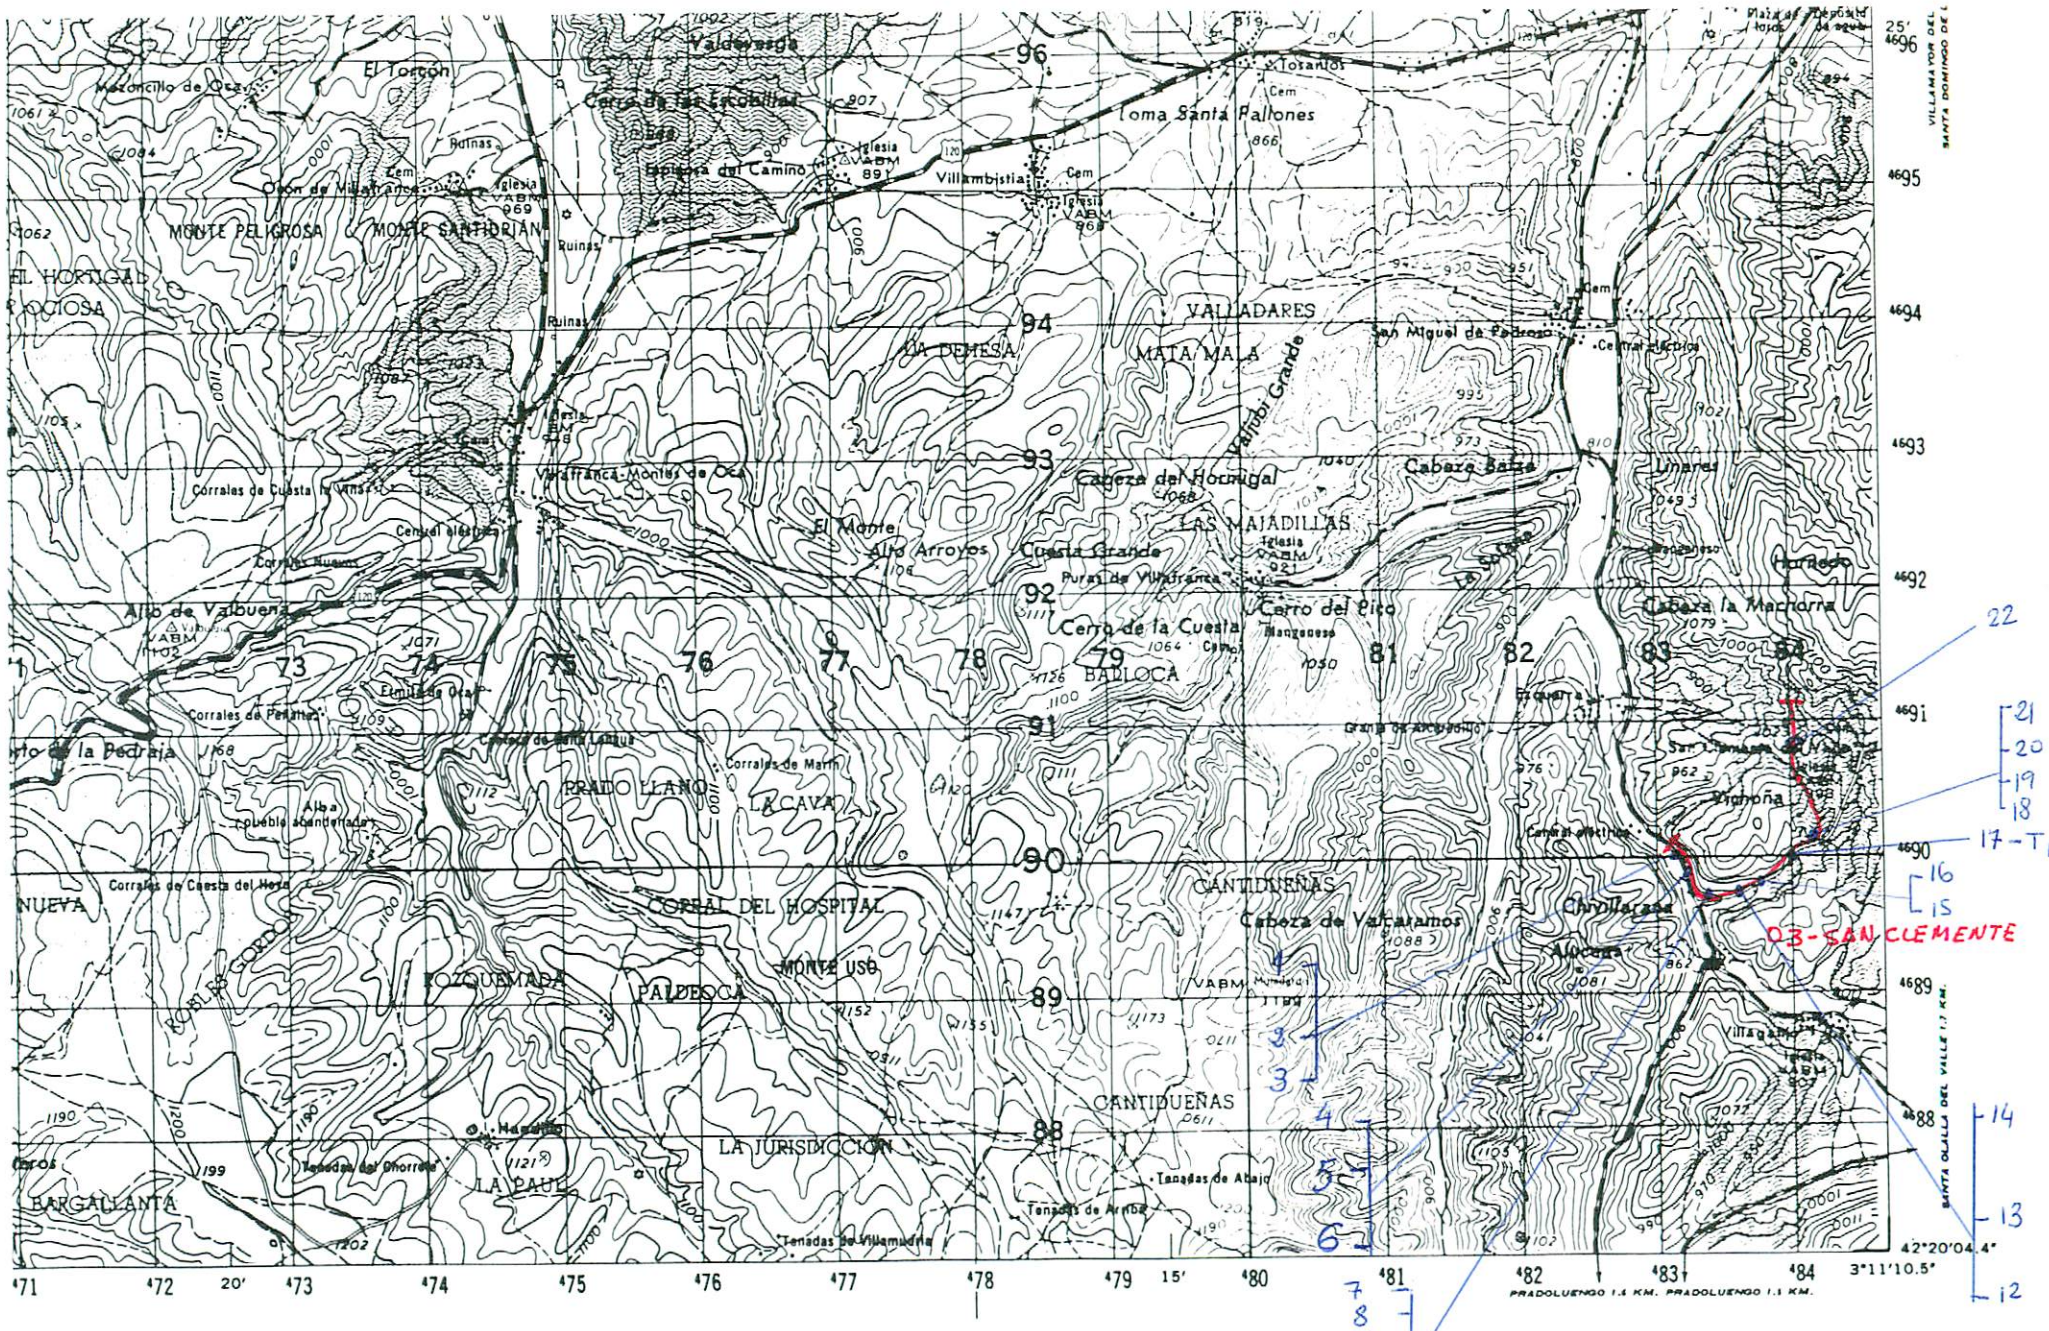

NUMERO DE LA HOJA 20-10 CUADRANTE

4	1
3	2

DATOS A RELLENAR POR EL IGME		
Nº de la hoja 1:50.000	Cuadrante número	Nº del documento
20/10	2	

DATOS A RELLENAR POR EL CONSULTOR			
CONSULTOR	ESPECIAL QUE REALIZA LA ESTACION		
G	S	A	H

DATOS A RELLENAR POR EL IGME			
Recibido	Ref. Control	Perforado	Verificado

DATOS A RELLENAR POR EL CONSULTOR

NUMERO DE LA ESTACION	Fotografía	MUESTRAS: Petro l. y M.	Macrop.	Micropal.	Sedimen.	Rayos X	Espectro masas	C 14	Análisis químico	Termico diferen.	Microso	Otros análisis
03 17T1				1	1							

DATOS A RELLENAR POR EL CONSULTOR

NUMERO DE LA ESTACION	Fotografía	MUESTRAS: Petro l. y M.	Macrop.	Micropal.	Sedimen.	Rayos X	Espectro masas	C 14	Análisis químico	Termico diferen.	Microso	Otros análisis

EL CONSULTOR DEBERA MARCAR SOBRE EL MAPA LAS ESTACIONES CON SU NUMERO DE REFERENCIA (EN AZUL) Y LOS CORTES REALIZADOS SOBRE EL TERRENO (EN ROJO)


PARA UN CONTROL CORRECTO DE LA MARCHA DEL TRABAJO DE CAMPO EL CONSULTOR DEBERA ENVIAR ENTRE LOS DIAS 1 al 7 y 15 al 22 DE CADA MES ESTAS HOJAS AL INSTITUTO GEOLOGICO Y MINERO DE ESPAÑA. DIVISION DE GEOLOGIA. C/ RIOS ROSAS, 23 - MADRID 3

Recibido I.G.M.E. el .....


El Supervisor

Enviado el 3 NOVIEMBRE

El Consultor

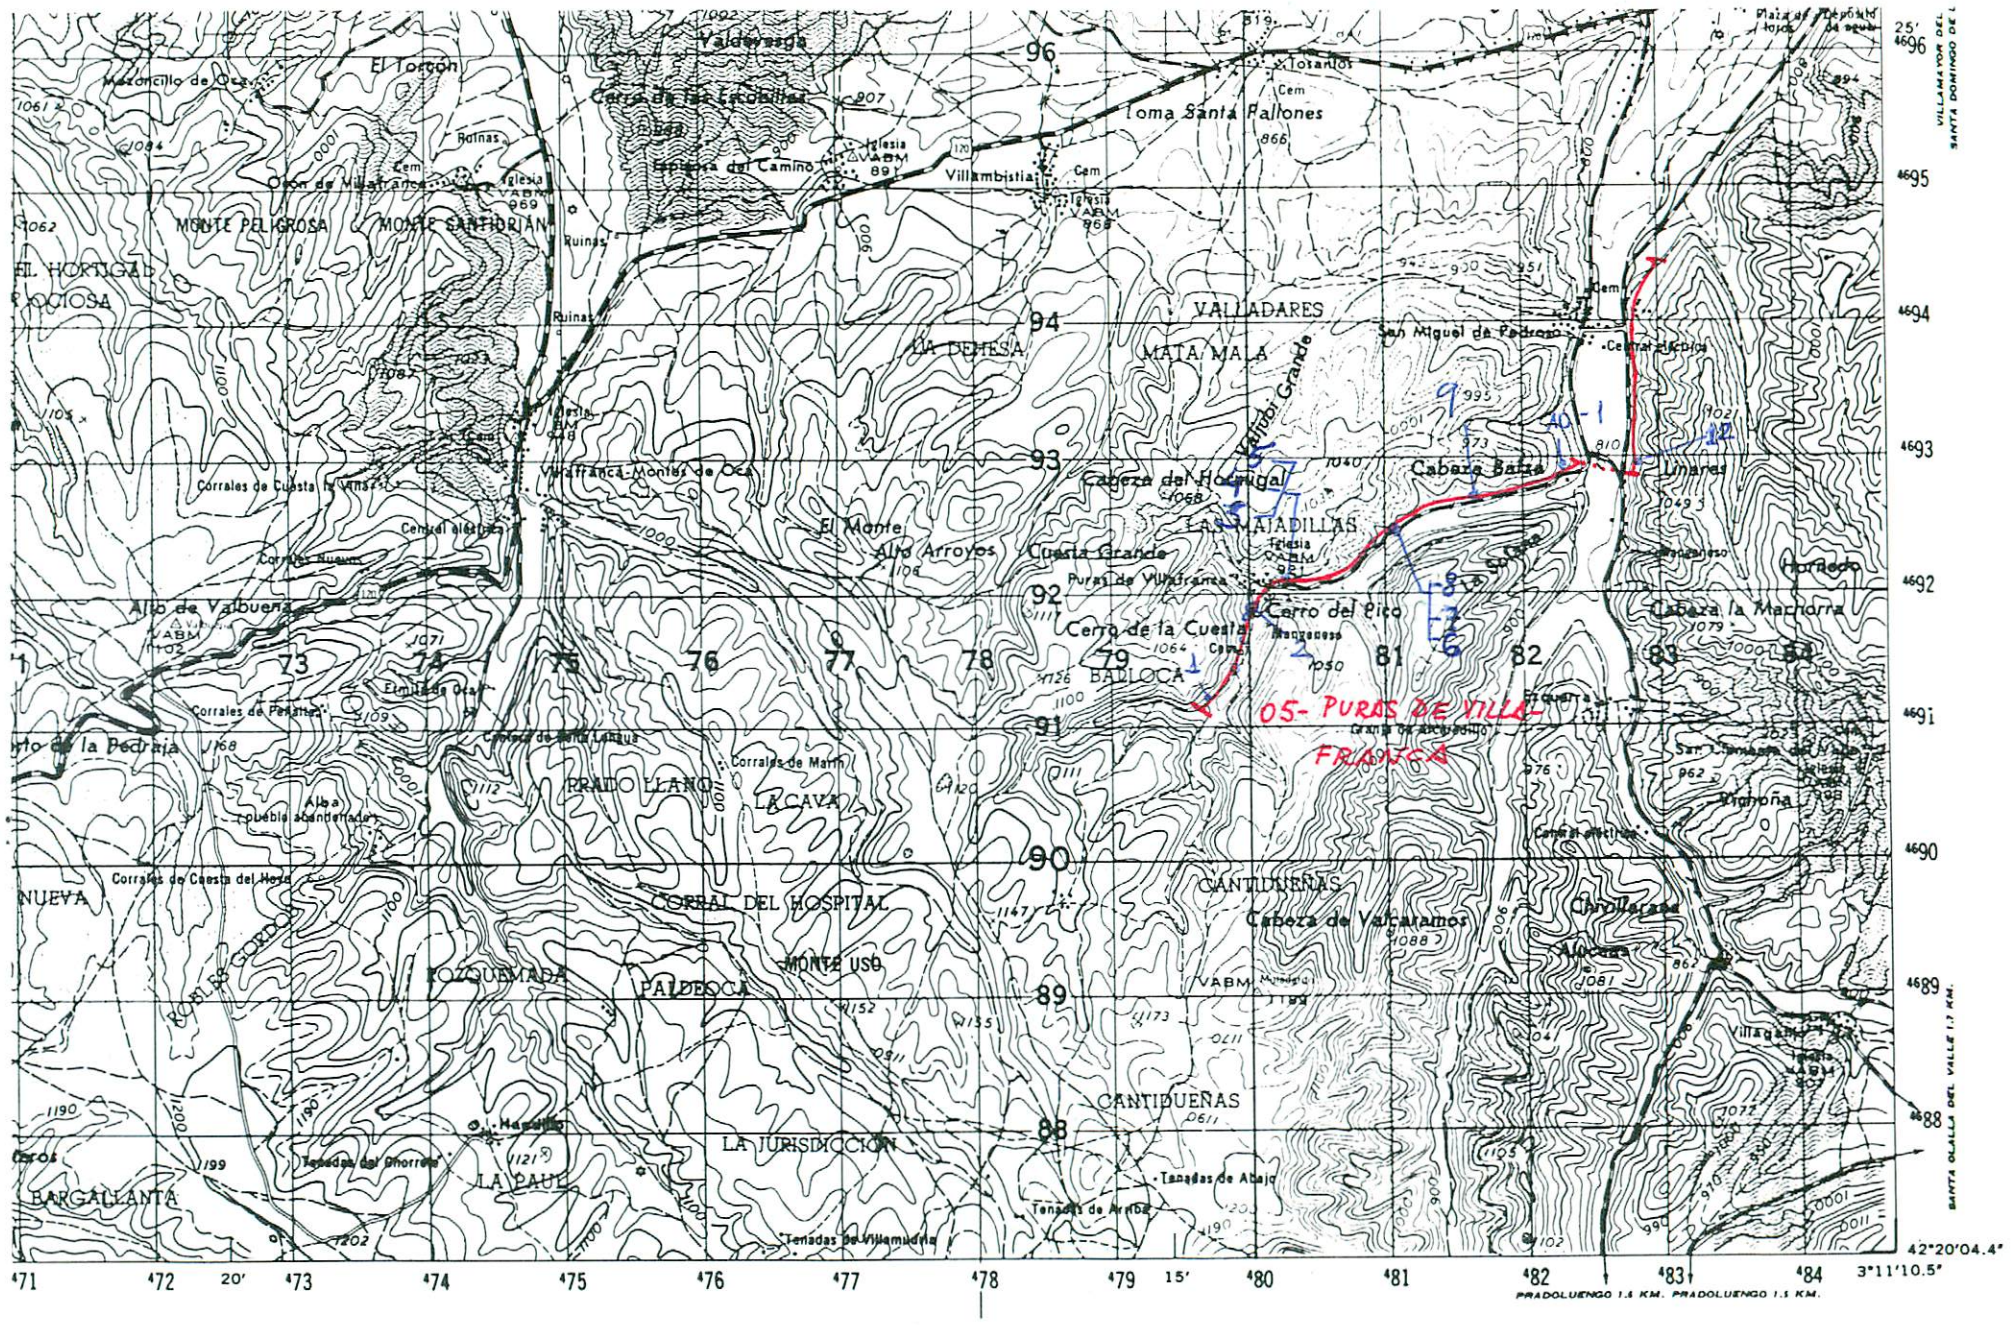
Valdevezga
El Torcón
Mazoncillo de Oca
Cerro de las Escobillas
Iglesia
Ruinas
Cem
Oteo de Villafranca
Iglesia
969
MONTE PELIGROSA
MONTE SANTIDRIAN
Ruinas
Ruinas
Iglesia
Cem
Villafranca-Montes de Oca
Corrales de Cuesta la Vaina
Cem
Corrales Nuevos
Alto de Valbuena
Corrales de Peñatras
Corrales de la Pedraja
Corrales de Cuesta del Hoto
NUEVA
ROBLE GORDO
POZUELMADA
Iglesia
Iglesia
Iglesia

07- SAN MIGUEL

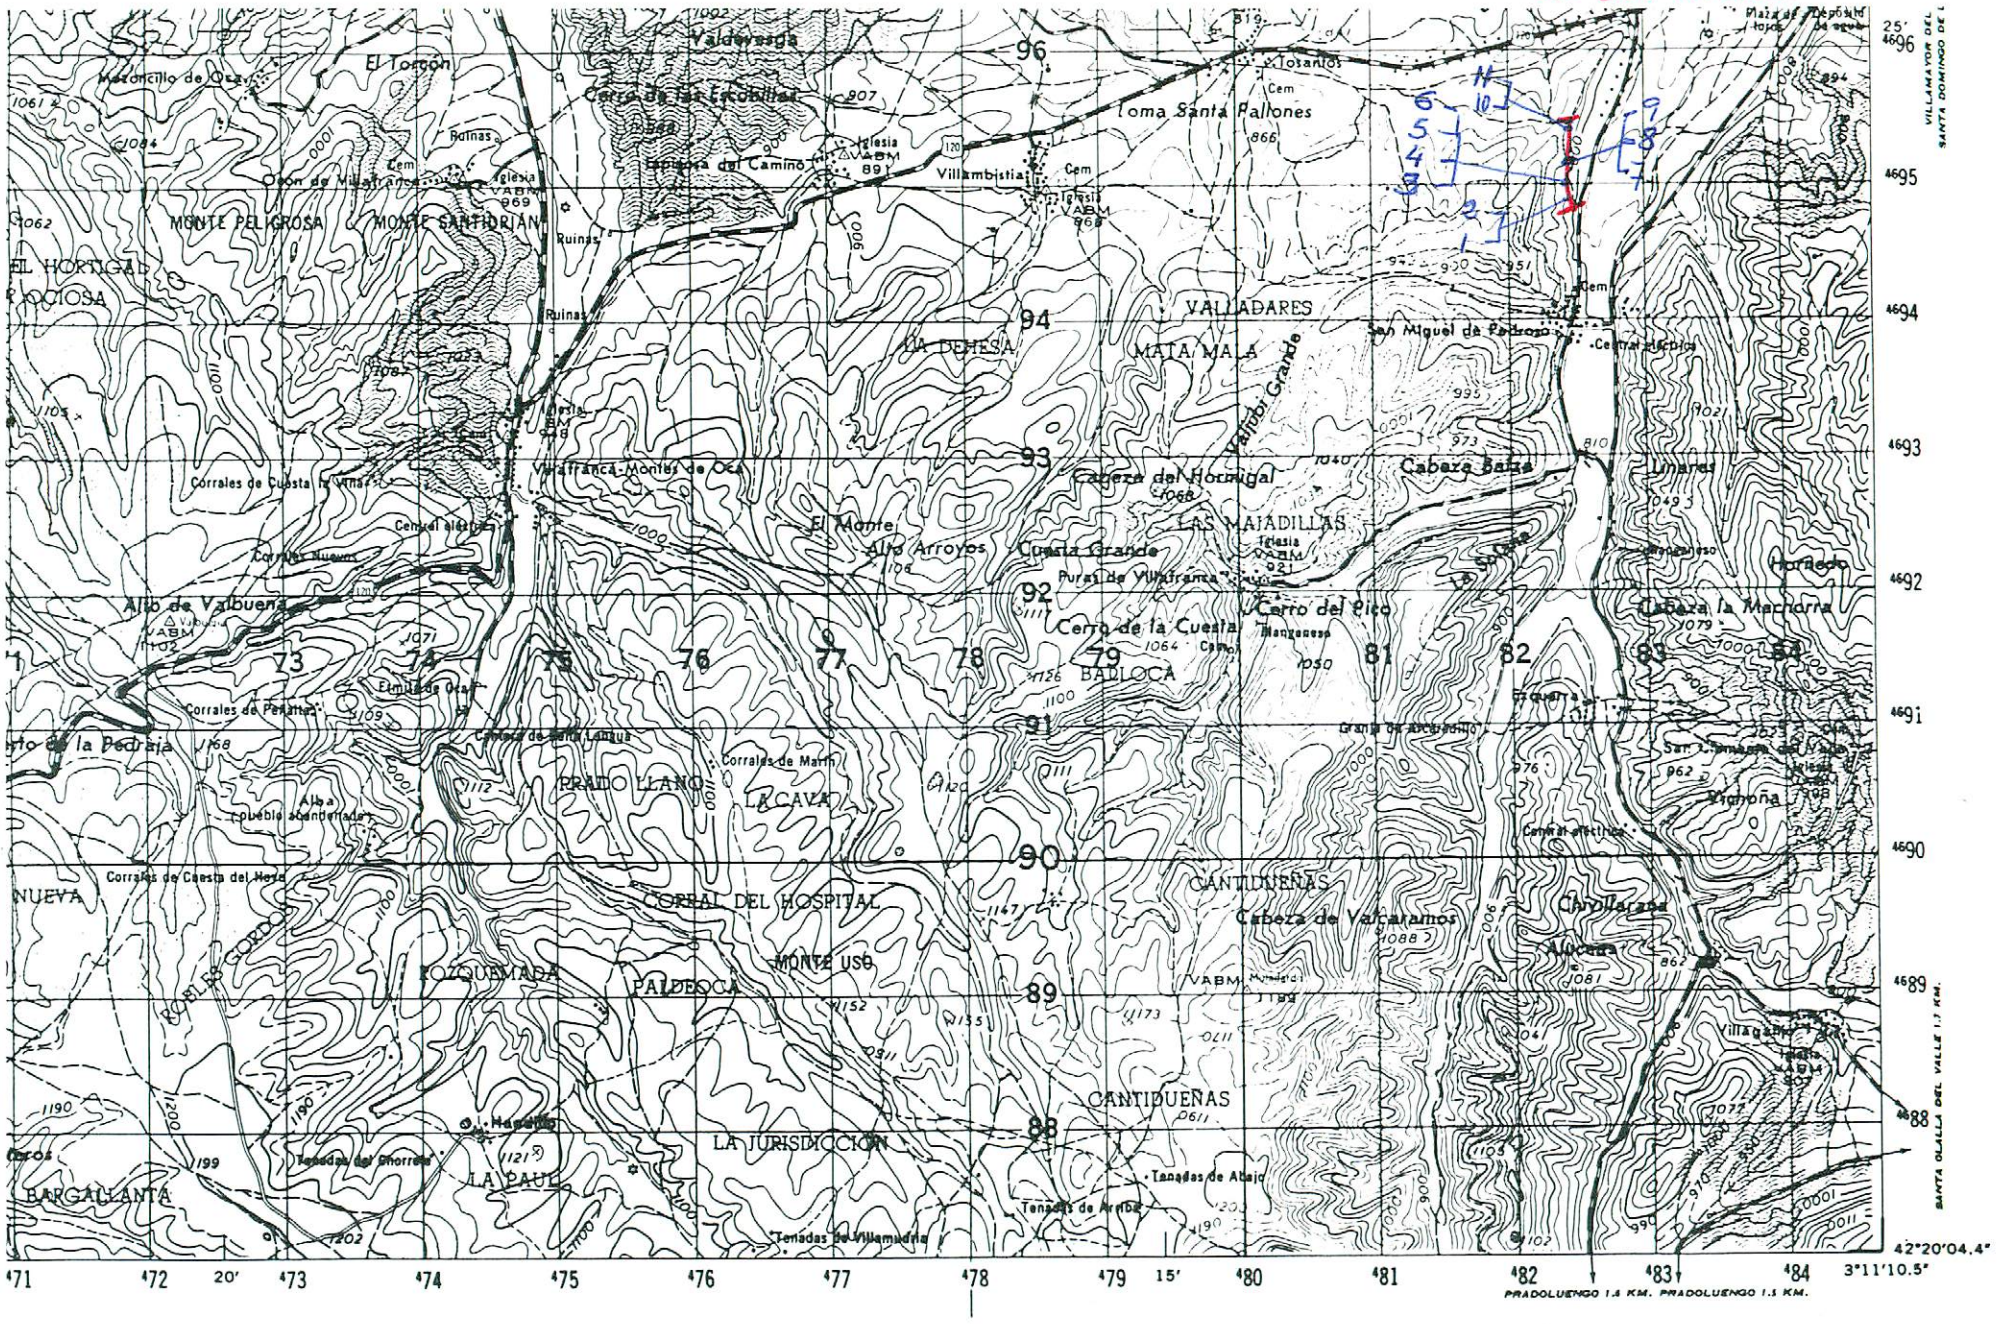

NUMERO DE LA HOJA 20-10 CUADRANTE 4 1 / 3 2

DATOS A RELLENAR POR EL IGME

Nº de la hoja 1:50.000	Cuadrante numero	Nº del documento
20	10	2

DATOS A RELLENAR POR EL CONSULTOR

CONSULT	ESPECIAL	QUE REALIZA	LA ESTACION
G	S	D	H

DATOS A RELLENAR POR EL IGME

Recibido	Ref. Control	Perforado	Verificado

DATOS A RELLENAR POR EL CONSULTOR

NUMERO DE LA ESTACION	Fotografia	MUESTRAS: Petro l.y M.	Macrop.	Micropal.	Sedimen.	Rayos X	Espectro masas	C 14	Analisis quimico	Termico diferen.	Microso	Otros analisis

El Consultor debera marcar sobre el mapa las estaciones con su numero de referencia (en azul) y los cortes realizados sobre el terreno (en rojo).

Para un control correcto de la marcha del trabajo de campo el consultor debera enviar entre los dias 1 al 7 y 15 al 22 de cada mes estas hojas al Instituto Geologico y Minero de España. Division de Geologia. C/ Rios Rosas, 23 - Madrid - 3

Recibido I.G.M.E. el ..... Enviado el 3 NOVIEMBRE

El Supervisor El Consultor



06. ARLANZON - VILLAMORICO

NUMERO DE LA HOJA 20-10 CUADRANTE 4 1 3 2

DATOS A RELLENAR POR EL IGME			DATOS A RELLENAR POR EL CONSULTOR				DATOS A RELLENAR POR EL IGME			
Nº de la hoja 1:50.000	Cuadrante número	Nº del documento	CONSULT	ESPECIAL QUE REALIZA LA ESTAC			Recibido	Ref. Control	Perforado	Verificado
20103			GS	AH						

DATOS A RELLENAR POR EL CONSULTOR

NUMERO DE LA ESTACION	Fotografía	MUESTRAS: Petro l y M	Macrop.	Micropal.	Sedimen.	Rayos X	Espectro masas	C 14	Análisis químico	Térmico diferen.	Microso	Otros análisis
06 01 L 1				1								
01 L 2				1								
03 L 1				1								
03 T 1				1 1								
05 L 1				1								
07 L 1				1								
07 T 1				1 1								
08 L 1				1								
11 L 1				1								
12 T 1				1 1								
14 T 1				1 1								
16 L 1				1								
16 T 1				1 1								
17 T 1				1 1								
17 L 1				1								
18 L 1				1								
18 T 1				1 1								
18 L 2				1								
18 L 3				1								

NUMERO DE LA ESTACION	Fotografía	MUESTRAS: Petro l y M	Macrop.	Micropal.	Sedimen.	Rayos X	Espectro masas	C 14	Análisis químico	Térmico diferen.	Microso	Otros análisis
19 L 1				1								
19 L 2				1								
21 T 1				1 1								
21 T 2				1 1								

DATOS A RELLENAR POR EL CONSULTOR

NUMERO DE LA ESTACION	Fotografía	MUESTRAS: Petro l y M	Macrop.	Micropal.	Sedimen.	Rayos X	Espectro masas	C 14	Análisis químico	Térmico diferen.	Microso	Otros análisis

NUMERO DE LA ESTACION	Fotografía	MUESTRAS: Petro l y M	Macrop.	Micropal.	Sedimen.	Rayos X	Espectro masas	C 14	Análisis químico	Térmico diferen.	Microso	Otros análisis


EL CONSULTOR DEBERA MARCAR SOBRE EL MAPA LAS ESTACIONES CON SU NUMERO DE REFERENCIA (EN AZUL) Y LOS CORTES REALIZADOS SOBRE EL TERRENO (EN ROJO)

PARA UN CONTROL CORRECTO DE LA MARCHA DEL TRABAJO DE CAMPO EL CONSULTOR DEBERA ENVIAR ENTRE LOS DIAS 1 al 7 y 15 al 22 DE CADA MES ESTAS HOJAS AL INSTITUTO GEOLOGICO Y MINERO DE ESPAÑA DIVISION DE GEOLOGIA C/ RIOS ROSAS, 23 - MADRID 3

Recibido I.G.M.E. el ..... Enviado el 3 - NOVIEMBRE

El Supervisor

El Consultor

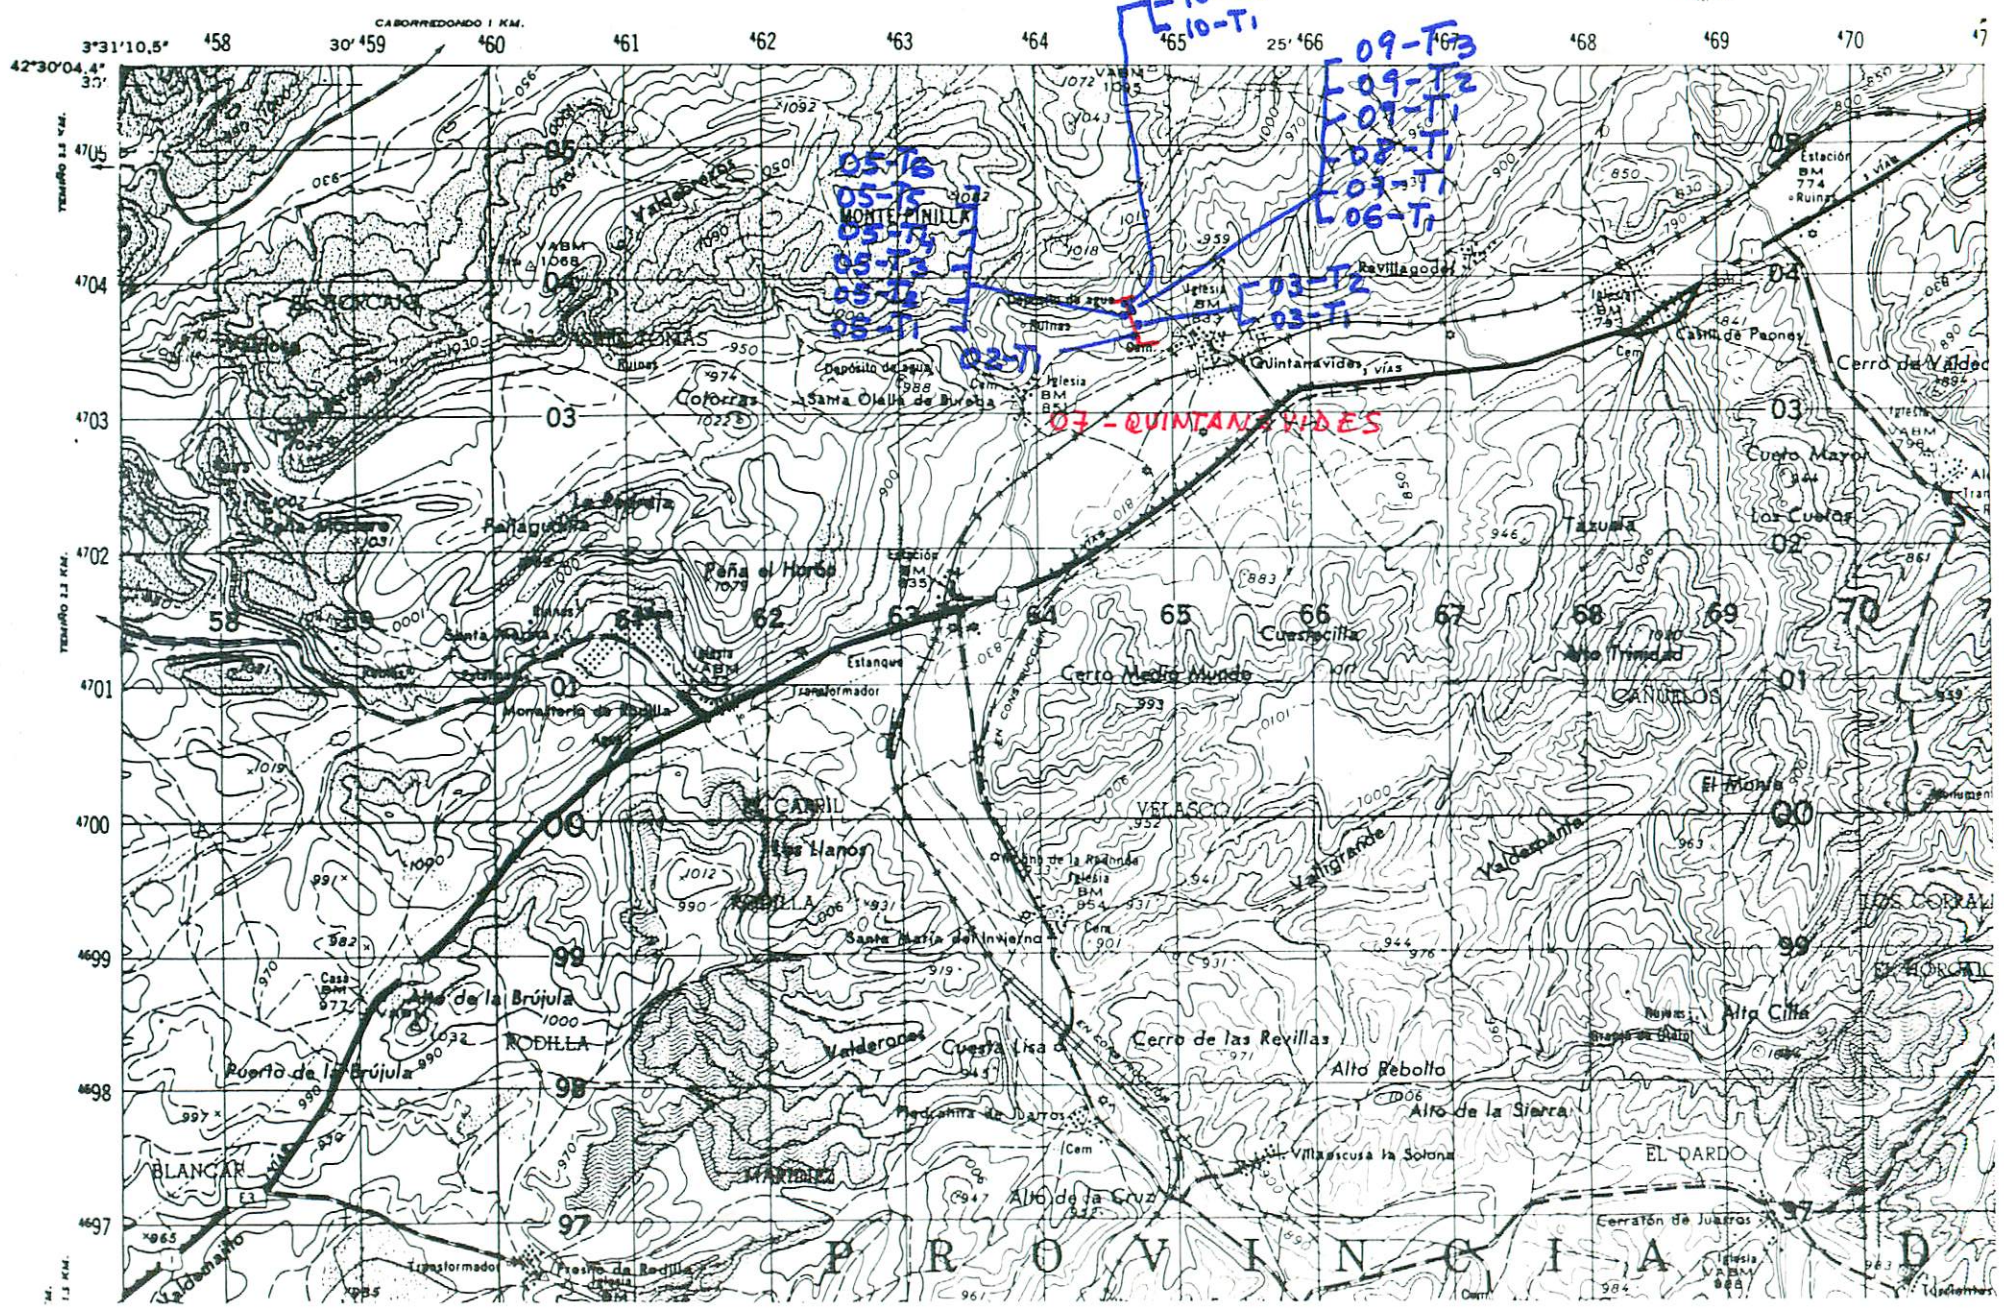

NUMERO DE LA HOJA 20-10 CUADRANTE

~~4~~	1
3	2

DATOS A RELLENAR POR EL IGME			DATOS A RELLENAR POR EL CONSULTOR				DATOS A RELLENAR POR EL IGME			
Nº de la hoja 1:50.000	Cuadrante numero	Nº del documento	CONSULTOR	ESPECIAL QUE REALIZA LA ESTACION			Recibido	Ref. Control	Perforado	Verificado
2010	4		GSAH							

DATOS A RELLENAR POR EL CONSULTOR

NUMERO DE LA ESTACION				Fotografia	MUESTRAS												NUMERO DE LA ESTACION				Fotografia	MUESTRAS											
					Petro L y M.	Macrop.	Micropal.	Sedimen.	Rayos X	Espectro masas	C 14	Analisis quimico	Termico diferen.	Microso	Otros analisis								Petro L y M.	Macrop.	Micropal.	Sedimen.	Rayos X	Espectro masas	C 14	Analisis quimico	Termico diferen.	Microso	Otros analisis
07	02	T	1				1	1																								
	03	T	1				1	1																								
	03	T	2				1	1																								
	05	T	1				1	1																								
	05	T	2				1	1																								
	05	T	3				1	1																								
	05	T	4				1	1																								
	05	T	5				1	1																								
	05	T	6				1	1																								
	06	T	1				1	1																								
	07	T	1				1	1																								
	08	T	1				1	1																								
	09	T	1				1	1																								
	09	T	2				1	1																								
	09	T	3				1	1																								
	10	T	1				1	1																								
	10	T	2				1	1																								
	10	T	3				1	1																								
	11	T	1				1	1																								

EL CONSULTOR DEBERA MARCAR SOBRE EL MAPA LAS ESTACIONES CON SU NUMERO DE REFERENCIA (EN AZUL) Y LOS CORTES REALIZADOS SOBRE EL TERRENO (EN ROJO)
PARA UN CONTROL CORRECTO DE LA MARCHA DEL TRABAJO DE CAMPO EL CONSULTOR DEBERA ENVIAR ENTRE LOS DIAS 1 al 7 y 15 al 22 DE CADA MES ESTAS HOJAS AL INSTITUTO GEOLOGICO Y MINERO DE ESPAÑA DIVISION DE GEOLOGIA C/ RIOS ROSAS, 23 MADRID 3


Recibido I.G.M.E. el ..... Enviado el ... 3 NOVIEMBRE

El Supervisor

El Consultor

RADO

SHEET 201
SERIES M781

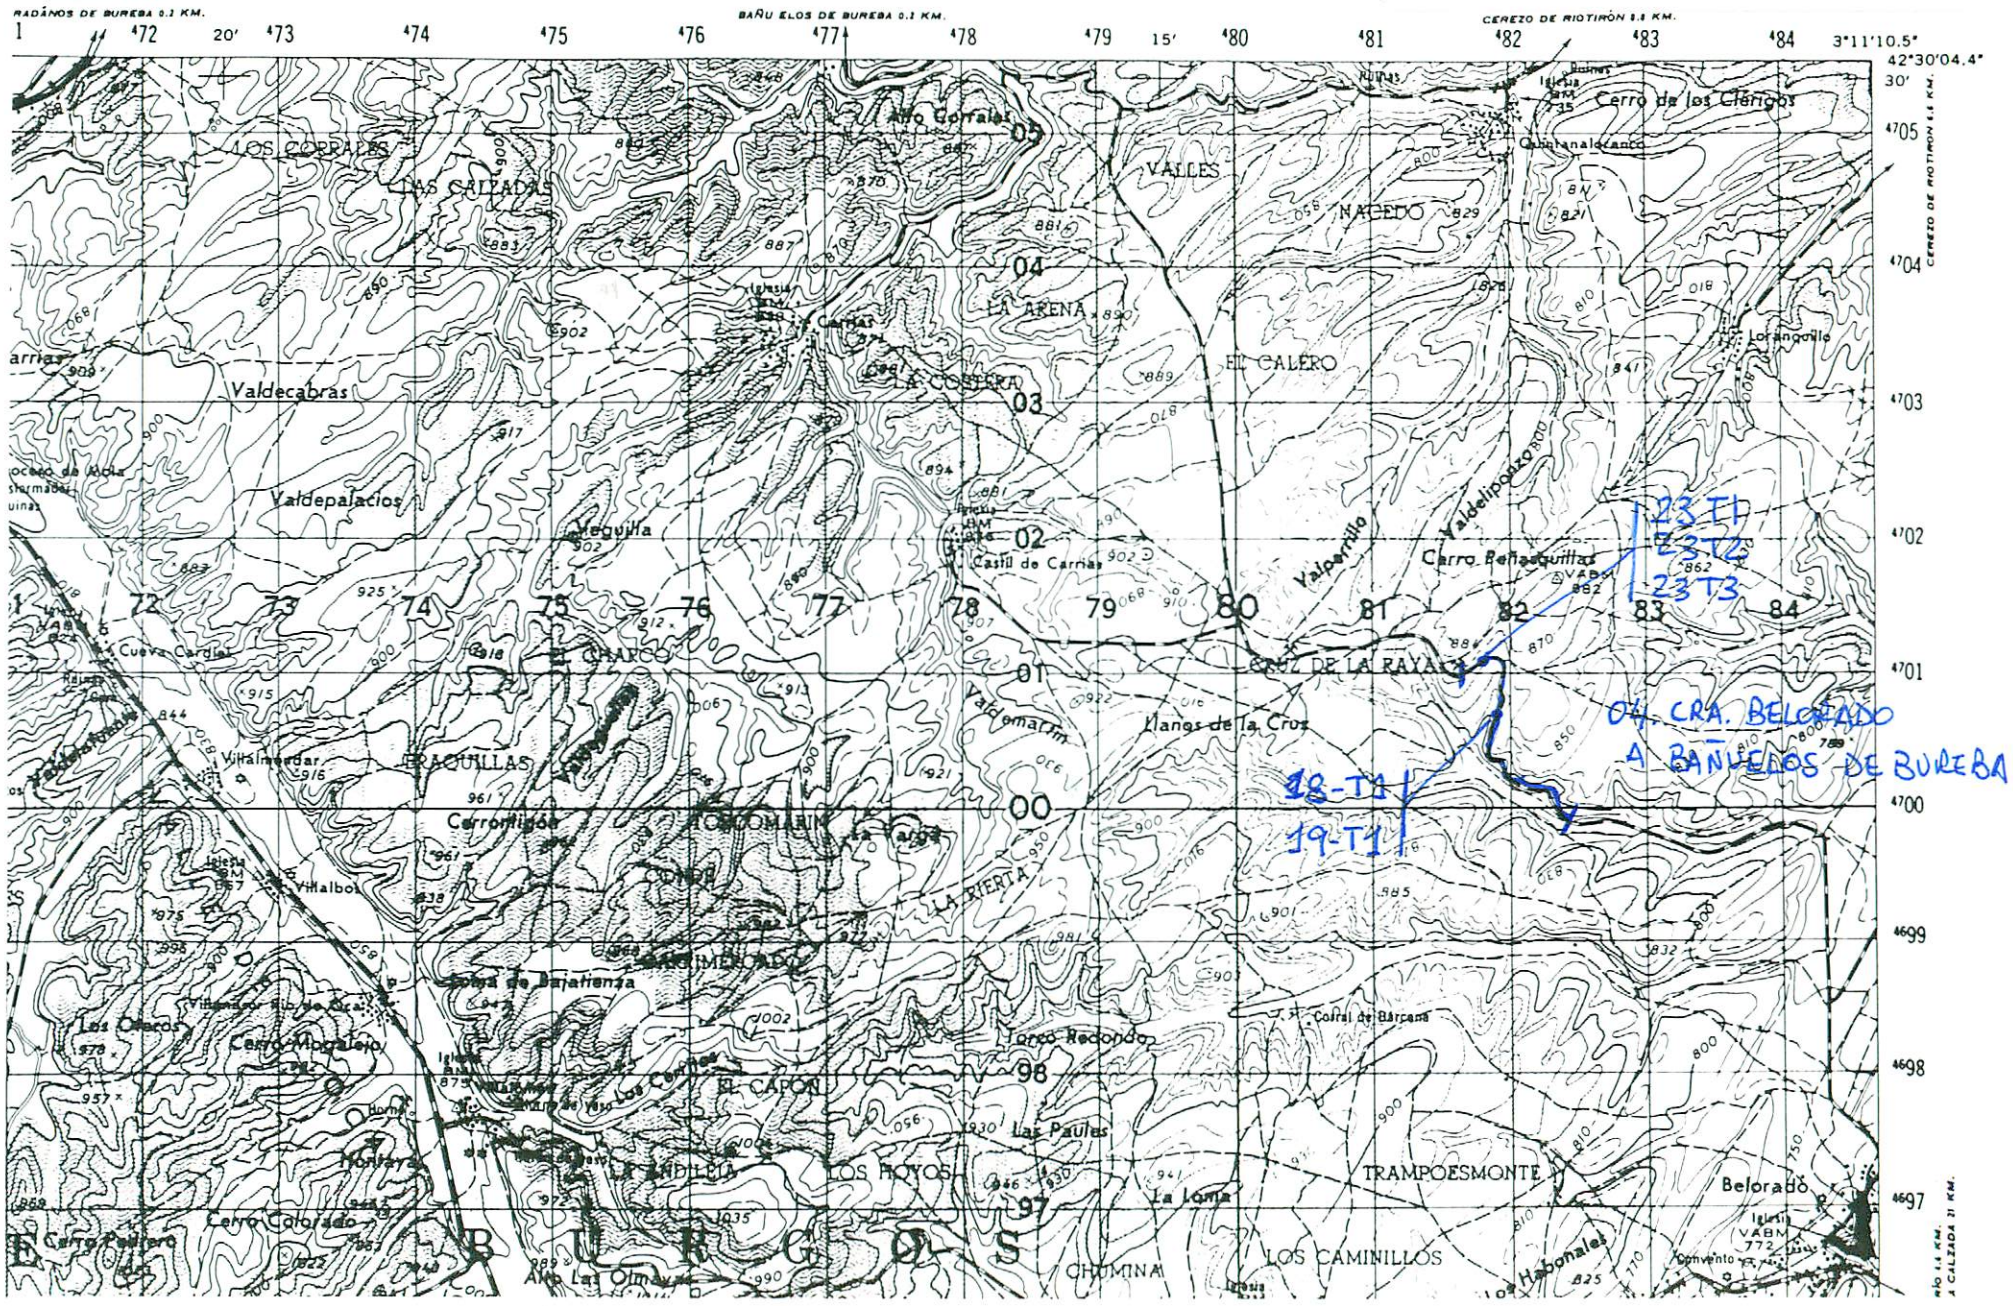

NUMERO DE LA HOJA 20-10 CUADRANTE 4 1 3 2

DATOS A RELLENAR POR EL IGME			DATOS A RELLENAR POR EL CONSULTOR			DATOS A RELLENAR POR EL IGME			
Nº de la hoja 1:50.000	Cuadrante numero	Nº del documento	CONSULT.	ESPECIAL	QUE REALIZ. LA ESTAC.	Recibido	Ref. Control	Perforado	Verificado
20/10/1			G	S	AH				

DATOS A RELLENAR POR EL CONSULTOR

NUMERO DE LA ESTACION	Fotografia	MUESTRAS: Petro l. y M.	Macrop.	Micropal.	Sedimen.	Rayos X	Espectro. masas	C 14	Analisis quimico	Termico diferen.	Microso.	Otros analisis
18 T1					1							
19 T1					1							
23 T1					1							
23 T2					1							
23 T3					1							

04

EL CONSULTOR DEBERA MARCAR SOBRE EL MAPA LAS ESTACIONES CON SU NUMERO DE REFERENCIA (EN AZUL) Y LOS CORTES REALIZADOS SOBRE EL TERRENO (EN ROJO)
PARA UN CONTROL CORRECTO DE LA MARCHA DEL TRABAJO DE CAMPO EL CONSULTOR DEBERA ENVIAR ENTRE LOS DIAS 1 al 7 y 15 al 22 DE CADA MES ESTAS HOJAS AL INSTITUTO GEOLOGICO Y MINERO DE ESPAÑA DIVISION DE GEOLOGIA C/ RIOS ROSAS, 23 - MADRID 3

Recibido I.G.M.E. el . . . . . Enviado el . . . . .


El Supervisor

El Consultor

José Ignacio Rubio

DE LA CALZADA

SHEET 202
SERIES M781

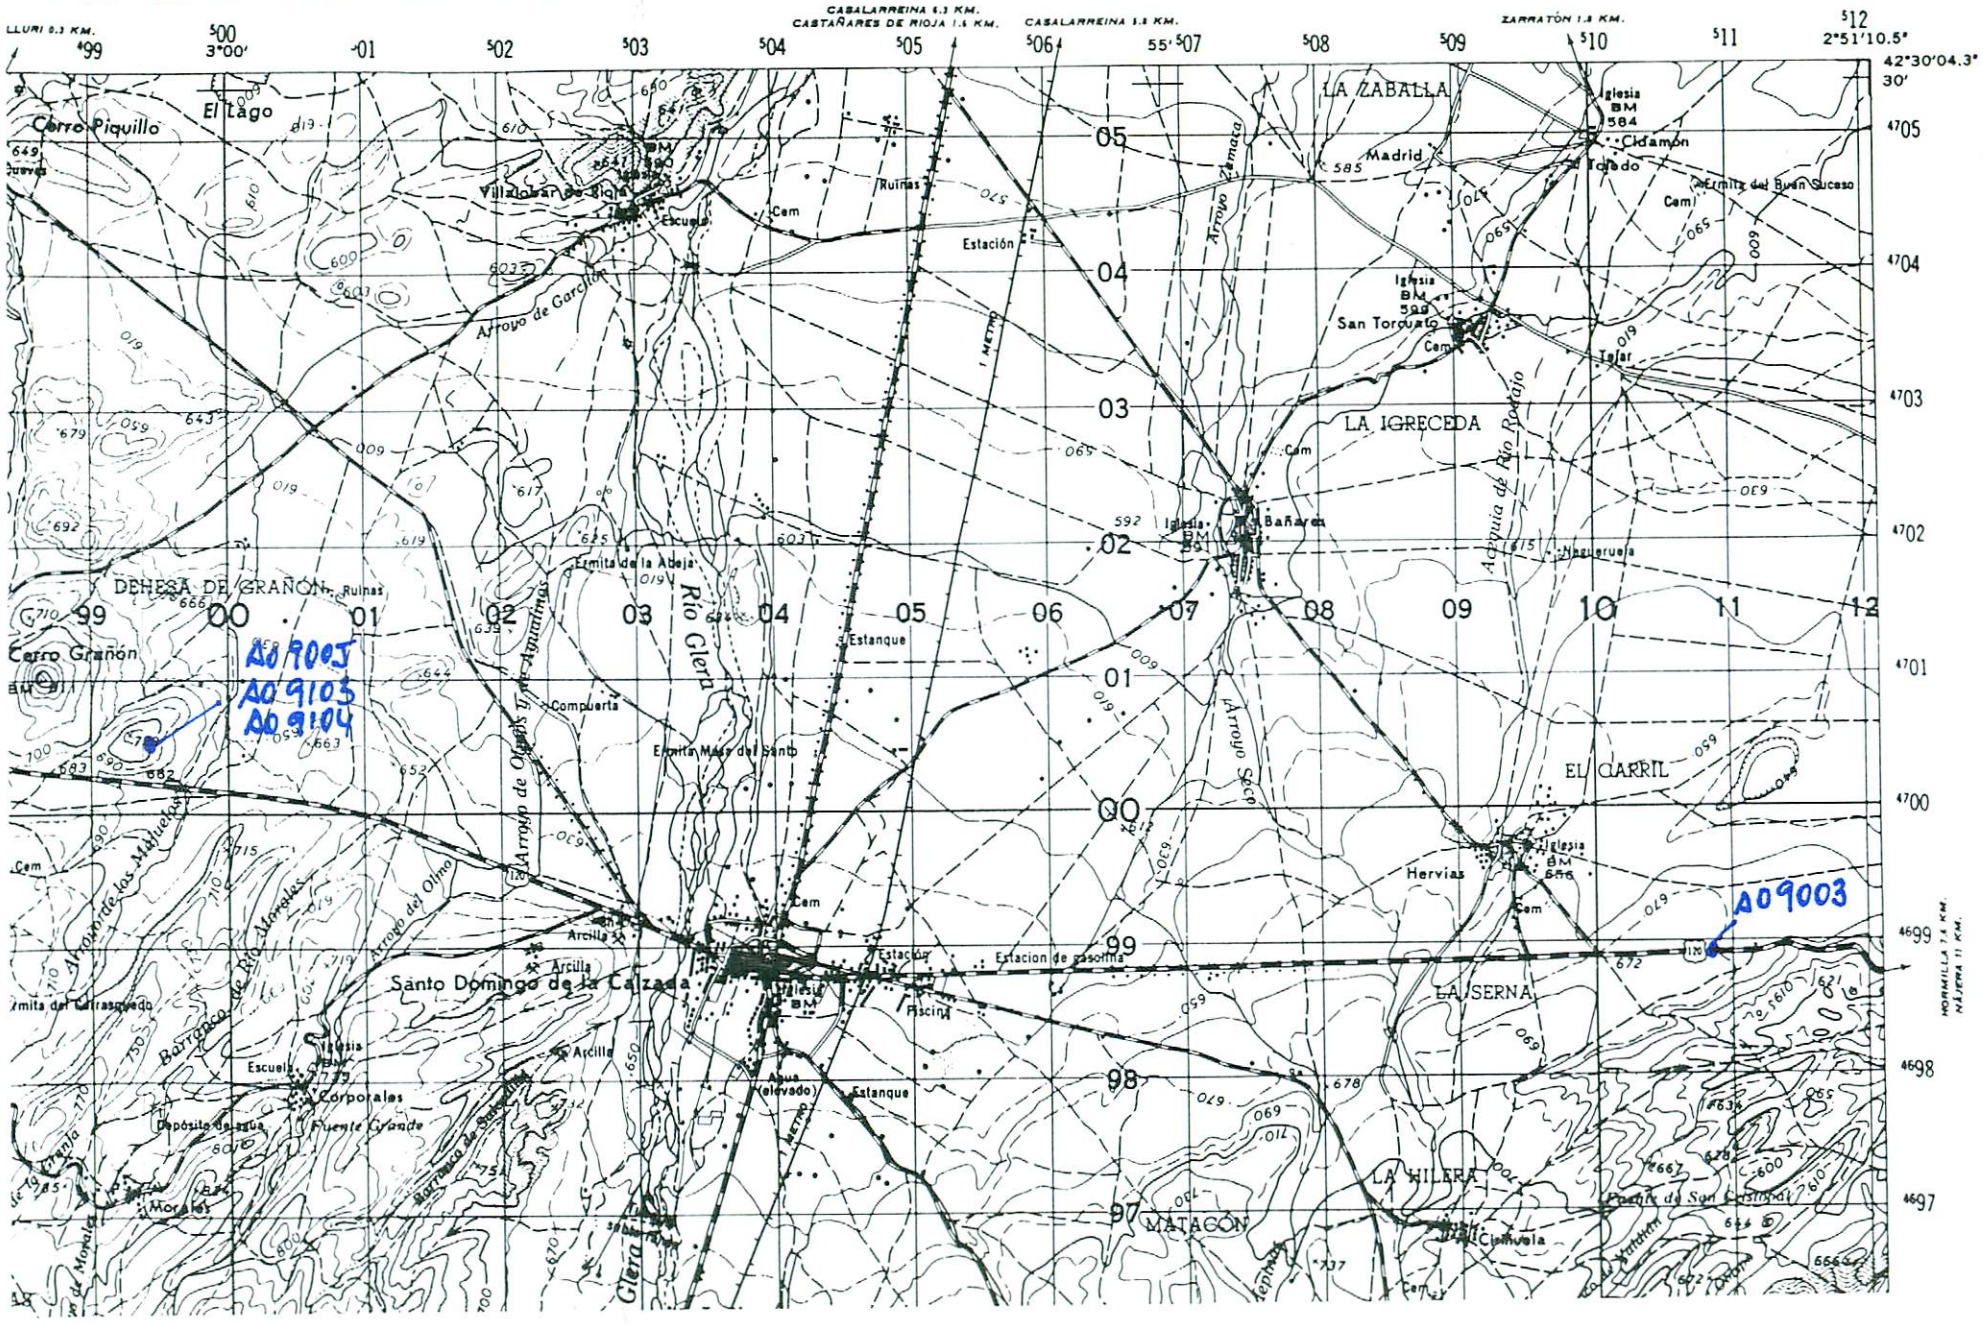

NUMERO DE LA HOJA 21-10 CUADRANTE

4	1
3	2

DATOS A RELLENAR POR EL IGME

Nº de la hoja 1:50.000	Cuadrante numero	Nº del documento
2110	1	

DATOS A RELLE POR EL CONSU

CONSULT	ESPECIAL	QUE REAL	LA ESTAC
GS	A	O	

DATOS A RELLENAR POR EL IGME

Recibido	Ref. Control	Perforado	Verificado

DATOS A RELLENAR POR EL CONSULTOR

NUMERO DE LA ESTACION	Fotografia	MUESTRAS: Petro l.y M.	Macrop.	Micropal.	Sedimen.	Rayos X	Espectro masas	C 14	Analisis quimico	Termico diferen.	Microso	Otros analisis
9003					1							
9005					1							
9103			1									1
9104			1									1

DATOS A RELLENAR POR EL CONSULTOR

NUMERO DE LA ESTACION	Fotografia	MUESTRAS: Petro l.y M.	Macrop.	Micropal.	Sedimen.	Rayos X	Espectro masas	C 14	Analisis quimico	Termico diferen.	Microso	Otros analisis

DATOS A RELLENAR POR EL CONSULTOR


NUMERO DE LA ESTACION	Fotografia	MUESTRAS: Petro l.y M.	Macrop.	Micropal.	Sedimen.	Rayos X	Espectro masas	C 14	Analisis quimico	Termico diferen.	Microso	Otros analisis


EL CONSULTOR DEBERA MARCAR SOBRE EL MAPA LAS ESTACIONES CON SU NUMERO DE REFERENCIA (EN AZUL) Y LOS CORTES REALIZADOS SOBRE EL TERRENO (EN ROJO).
PARA UN CONTROL CORRECTO DE LA MARCHA DEL TRABAJO DE CAMPO EL CONSULTOR DEBERA ENVIAR ENTRE LOS DIAS 1 al 7 y 15 al 22 DE CADA MES ESTAS HOJAS AL INSTITUTO GEOLOGICO Y MINERO DE ESPAÑA. DIVISION DE GEOLOGIA. C/ RIOS ROSAS, 23 – MADRID - 3

Recibido I.G.M.E. el ..... Enviado el .....

El Supervisor El Consultor

Ao 9013

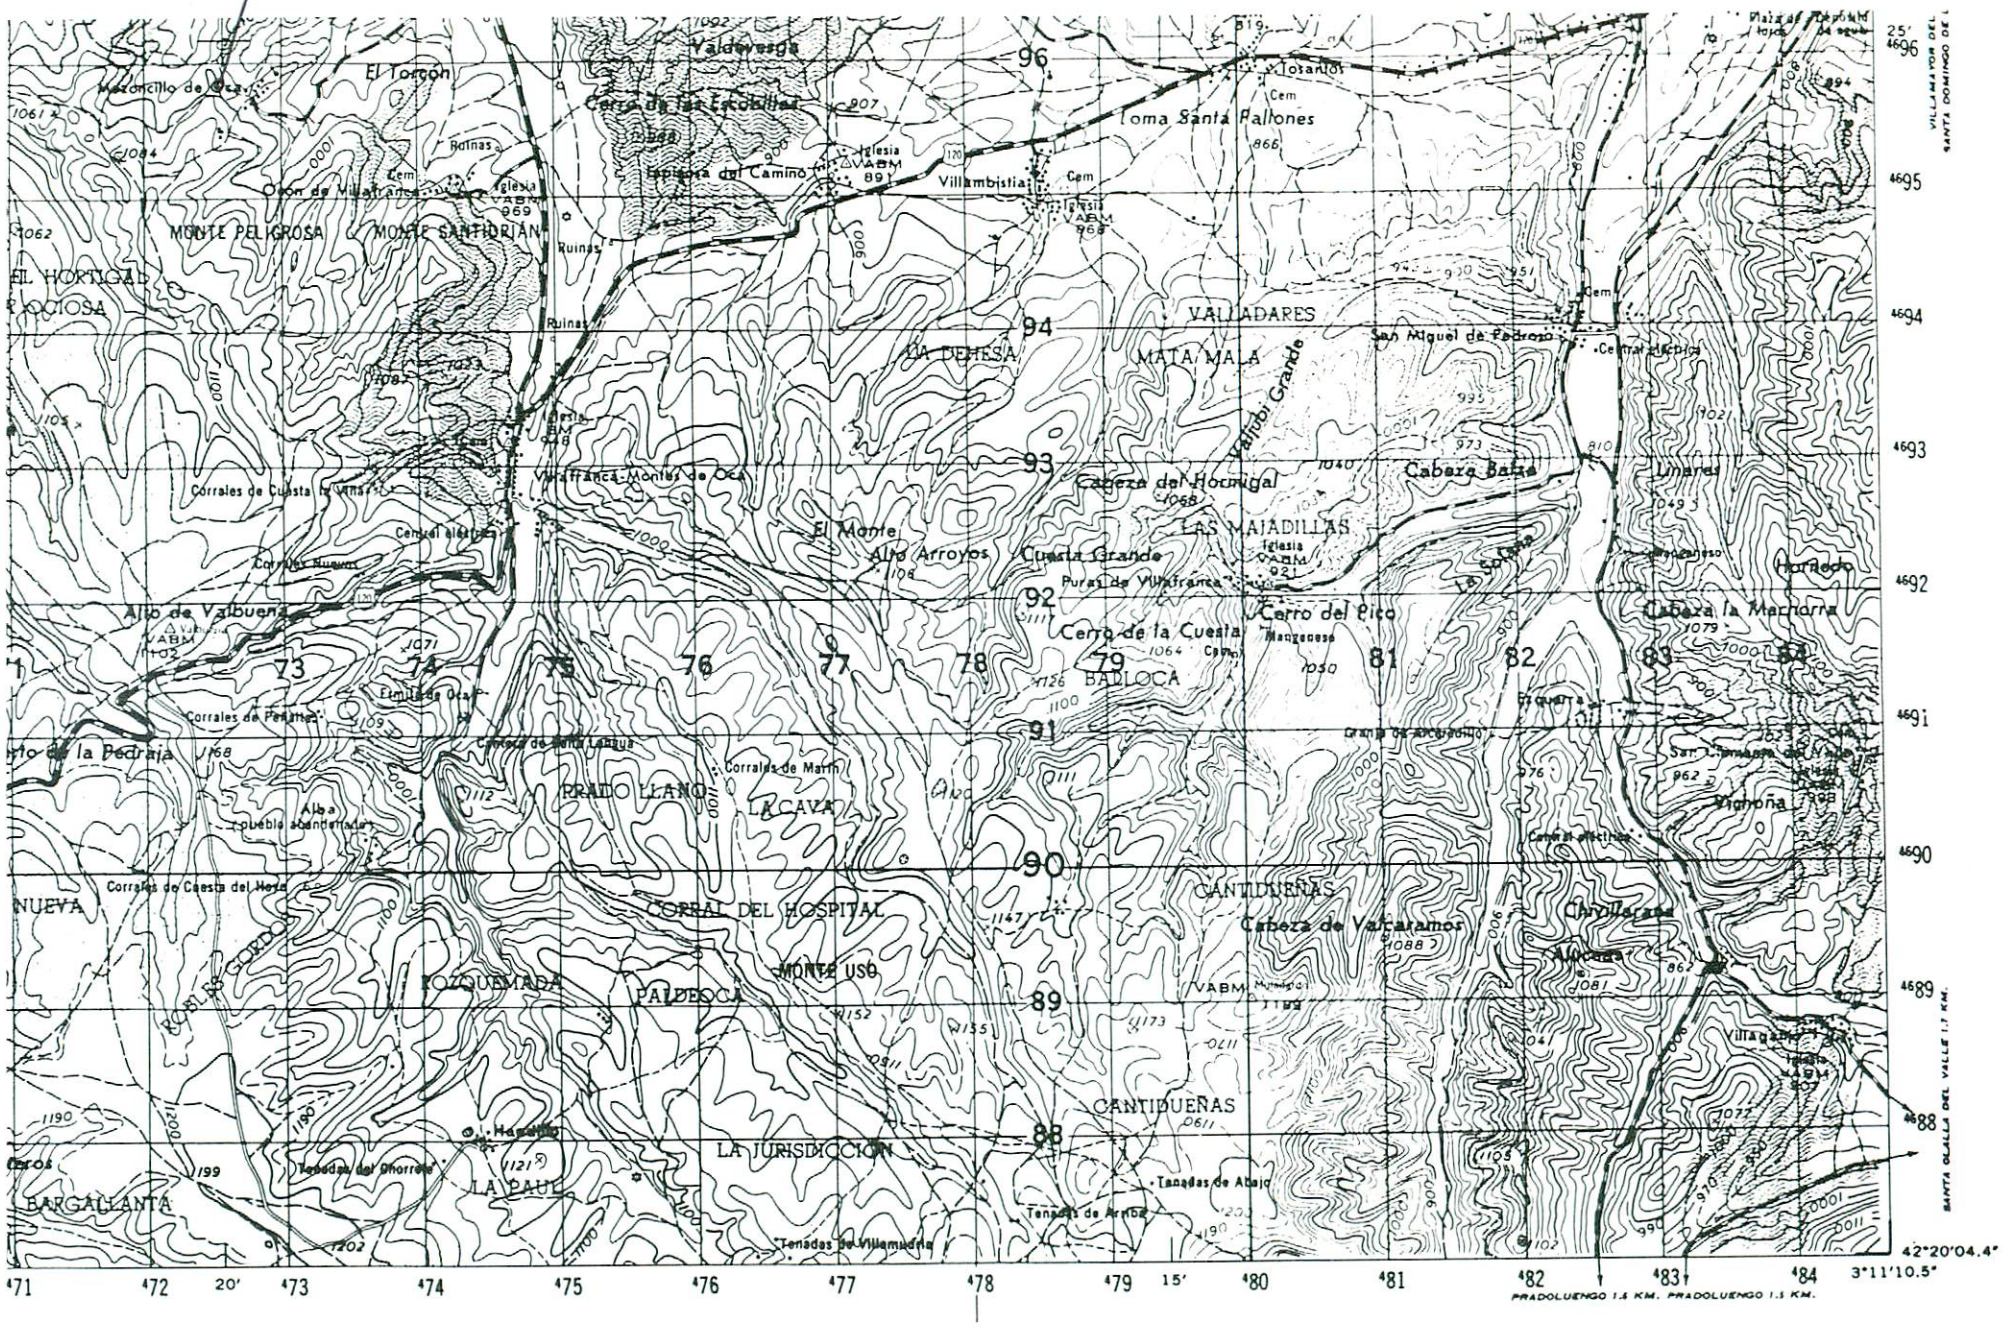
Valdevesga
El Torcon
Cerro de las Escobillas
Loma Santa Pallones
Iglesia Vabm 969
Iglesia Vabm 891
Iglesia Vabm 968
Villambistia
Ruinas
Cem
MONTE PELIGROSA
MONTE SANTIDRIAN
EL HORTIGAL
OCIOSA
VALLADARES
MATA MALA
LA DEHESA
Valdoi Grande
Cabeza del Hormigal
Cabeza Baja
Linares
LAS MAJADILLAS
El Monte
Alto Arroyos
Cuesta Grande
Cerro de la Cuesta
Cerro del Pico
Horfedo
Cabeza la Machorra
BADLOCA
Alto de Valbuena
Corrales de Cuesta la Vaca
Corrales Nuevos
Corrales de Peñamea
Corrales de Cuesta del Hoyo
PRADO LLANO
LA CAVA
CORRAL DEL HOSPITAL
MONTE USO
POZQUEMADA
PALDEOCA
CANTIDUEÑAS
Cabeza de Valcaramos
Chorillares
Alocada
Vignona
LA JURISDICCION
Tenadas del Ahorrero
Tenadas de Abajo
Tenadas de Arriba
Tenadas de Villamudria
LA PAUL
BARGALLANTA
Otros
Hazallo
Villafranca Montes de Oca
Alba Pueblo abandonado
Granja de Arcediano
Central eléctrica
Fuentes
Fuente
Pinar
Pinos
Plaza de Toros
Tosantos
San Miguel de Pedroso
Central Eléctrica
Villanueva

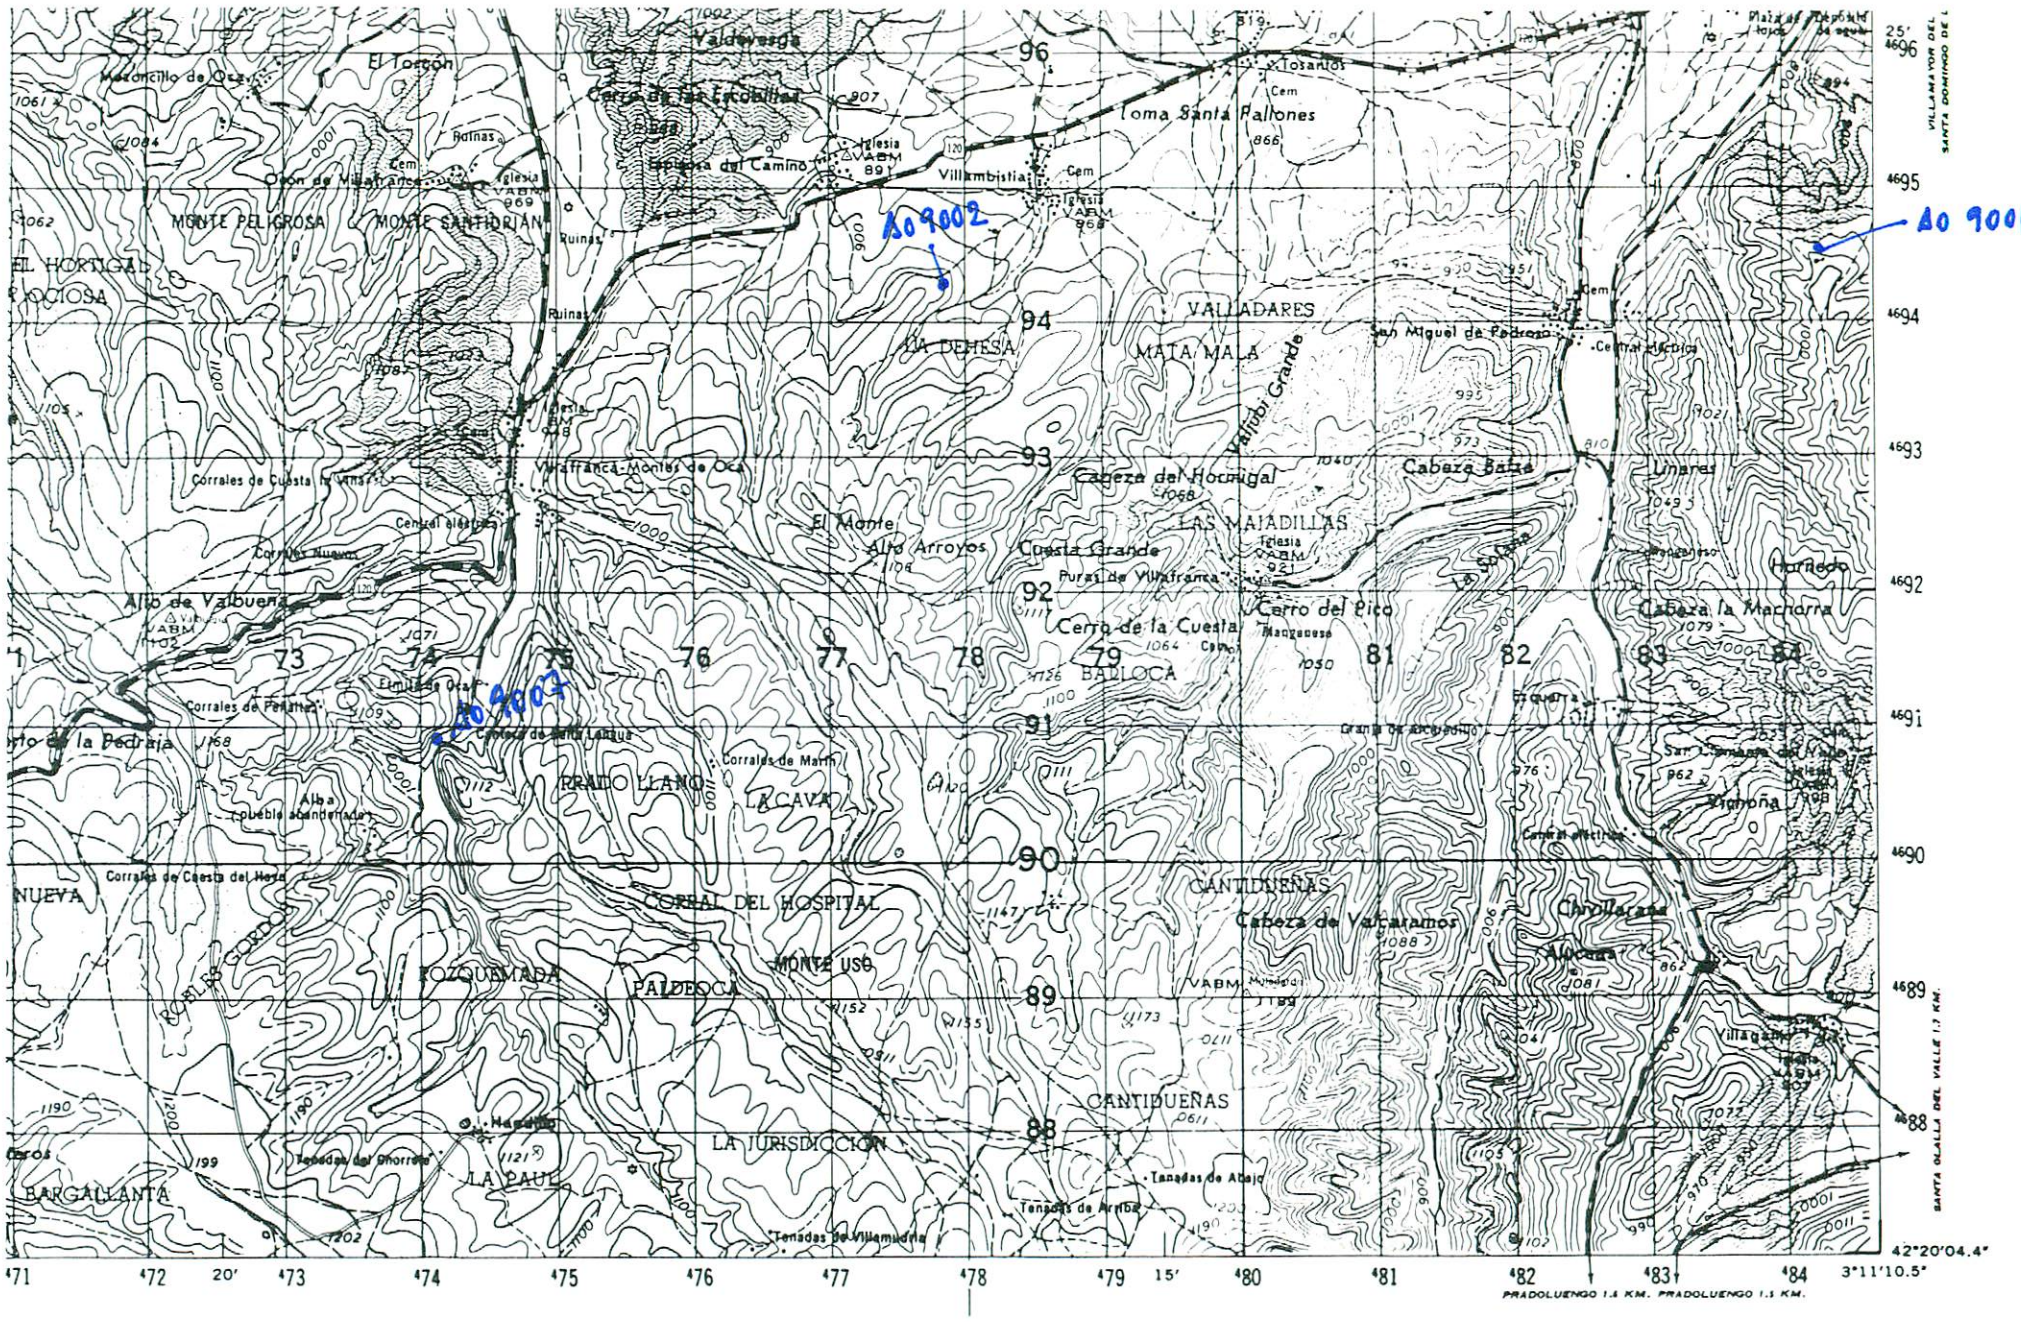

NUMERO DE LA HOJA 20-10 CUADRANTE 4 1 3 2

DATOS A RELLENAR POR EL IGME

Nº de la hoja 1:50.000	Cuadrante numero	Nº del documento
20102		

DATOS A RELLENAR POR EL CONSULTOR

CONSULT	ESPECIAL QUE REALIZA LA ESTACION
G	SAO

DATOS A RELLENAR POR EL IGME

Recibido	Ref. Control	Perforado	Verificado

DATOS A RELLENAR POR EL CONSULTOR

NUMERO DE LA ESTACION	Fotografia	MUESTRAS: Petro l.y M.	Macrop.	Micropal.	Sedimen.	Rayos X	Espectro masas	C 14	Analisis quimico	Termico diferen.	Microso	Otros analisis
9001				1	1							
9002				1	1							
9007				1	1							

EL CONSULTOR DEBERA MARCAR SOBRE EL MAPA LAS ESTACIONES CON SU NUMERO DE REFERENCIA (EN AZUL) Y LOS CORTES REALIZADOS SOBRE EL TERRENO (EN ROJO)

PARA UN CONTROL CORRECTO DE LA MARCHA DEL TRABAJO DE CAMPO EL CONSULTOR DEBERA ENVIAR ENTRE LOS DIAS 1 al 7 y 15 al 22 DE CADA MES ESTAS HOJAS AL INSTITUTO GEOLOGICO Y MINERO DE ESPAÑA. DIVISION DE GEOLOGIA C/ RIOS ROSAS, 23 MADRID 3

Recibido I.G.M.E. el . . . . . Enviado el . . . . .

El Supervisor El Consultor



NUMERO DE LA HOJA 20-10 CUADRANTE

4	1
3	2

DATOS A RELLENAR POR EL IGME		DATOS A RELLENAR POR EL CONSULTOR		DATOS A RELLENAR POR EL IGME			
Nº de la hoja 1:50.000	Nº del documento	CONSULTOR	ESPECIAL QUE REALIZA LA ESTACION	Recibido	Ref. Control	Perforado	Verificado
20/10		GS	AO				

DATOS A RELLENAR POR EL CONSULTOR

NUMERO DE LA ESTACION	Fotografia	MUESTRAS: Petro l. y M.	Macrop.	Micropal.	Sedimen.	Rayos X	Espectro. masas	C 14	Analisis quimico	Termico diferen.	Microso	Otros analisis
95011												
95021												
95031												
95041												
95051												
95061												
95071												

DATOS A RELLENAR POR EL CONSULTOR

NUMERO DE LA ESTACION	Fotografia	MUESTRAS: Petro l. y M.	Macrop.	Micropal.	Sedimen.	Rayos X	Espectro. masas	C 14	Analisis quimico	Termico diferen.	Microso	Otros analisis

DATOS A RELLENAR POR EL CONSULTOR

NUMERO DE LA ESTACION	Fotografia	MUESTRAS: Petro l. y M.	Macrop.	Micropal.	Sedimen.	Rayos X	Espectro. masas	C 14	Analisis quimico	Termico diferen.	Microso	Otros analisis


EL CONSULTOR DEBERA MARCAR SOBRE EL MAPA LAS ESTACIONES CON SU NUMERO DE REFERENCIA (EN AZUL) Y LOS CORTES REALIZADOS SOBRE EL TERRENO (EN ROJO)


PARA UN CONTROL CORRECTO DE LA MARCHA DEL TRABAJO DE CAMPO EL CONSULTOR DEBERA ENVIAR ENTRE LOS DIAS 1 al 7 y 15 al 22 DE CADA MES ESTAS HOJAS AL INSTITUTO GEOLOGICO Y MINERO DE ESPAÑA DIVISION DE GEOLOGIA C/ RIOS ROSAS, 23 - MADRID - 3

Recibido I.G.M.E. el . . . . . Enviado el . . . . .

El Supervisor

El Consultor

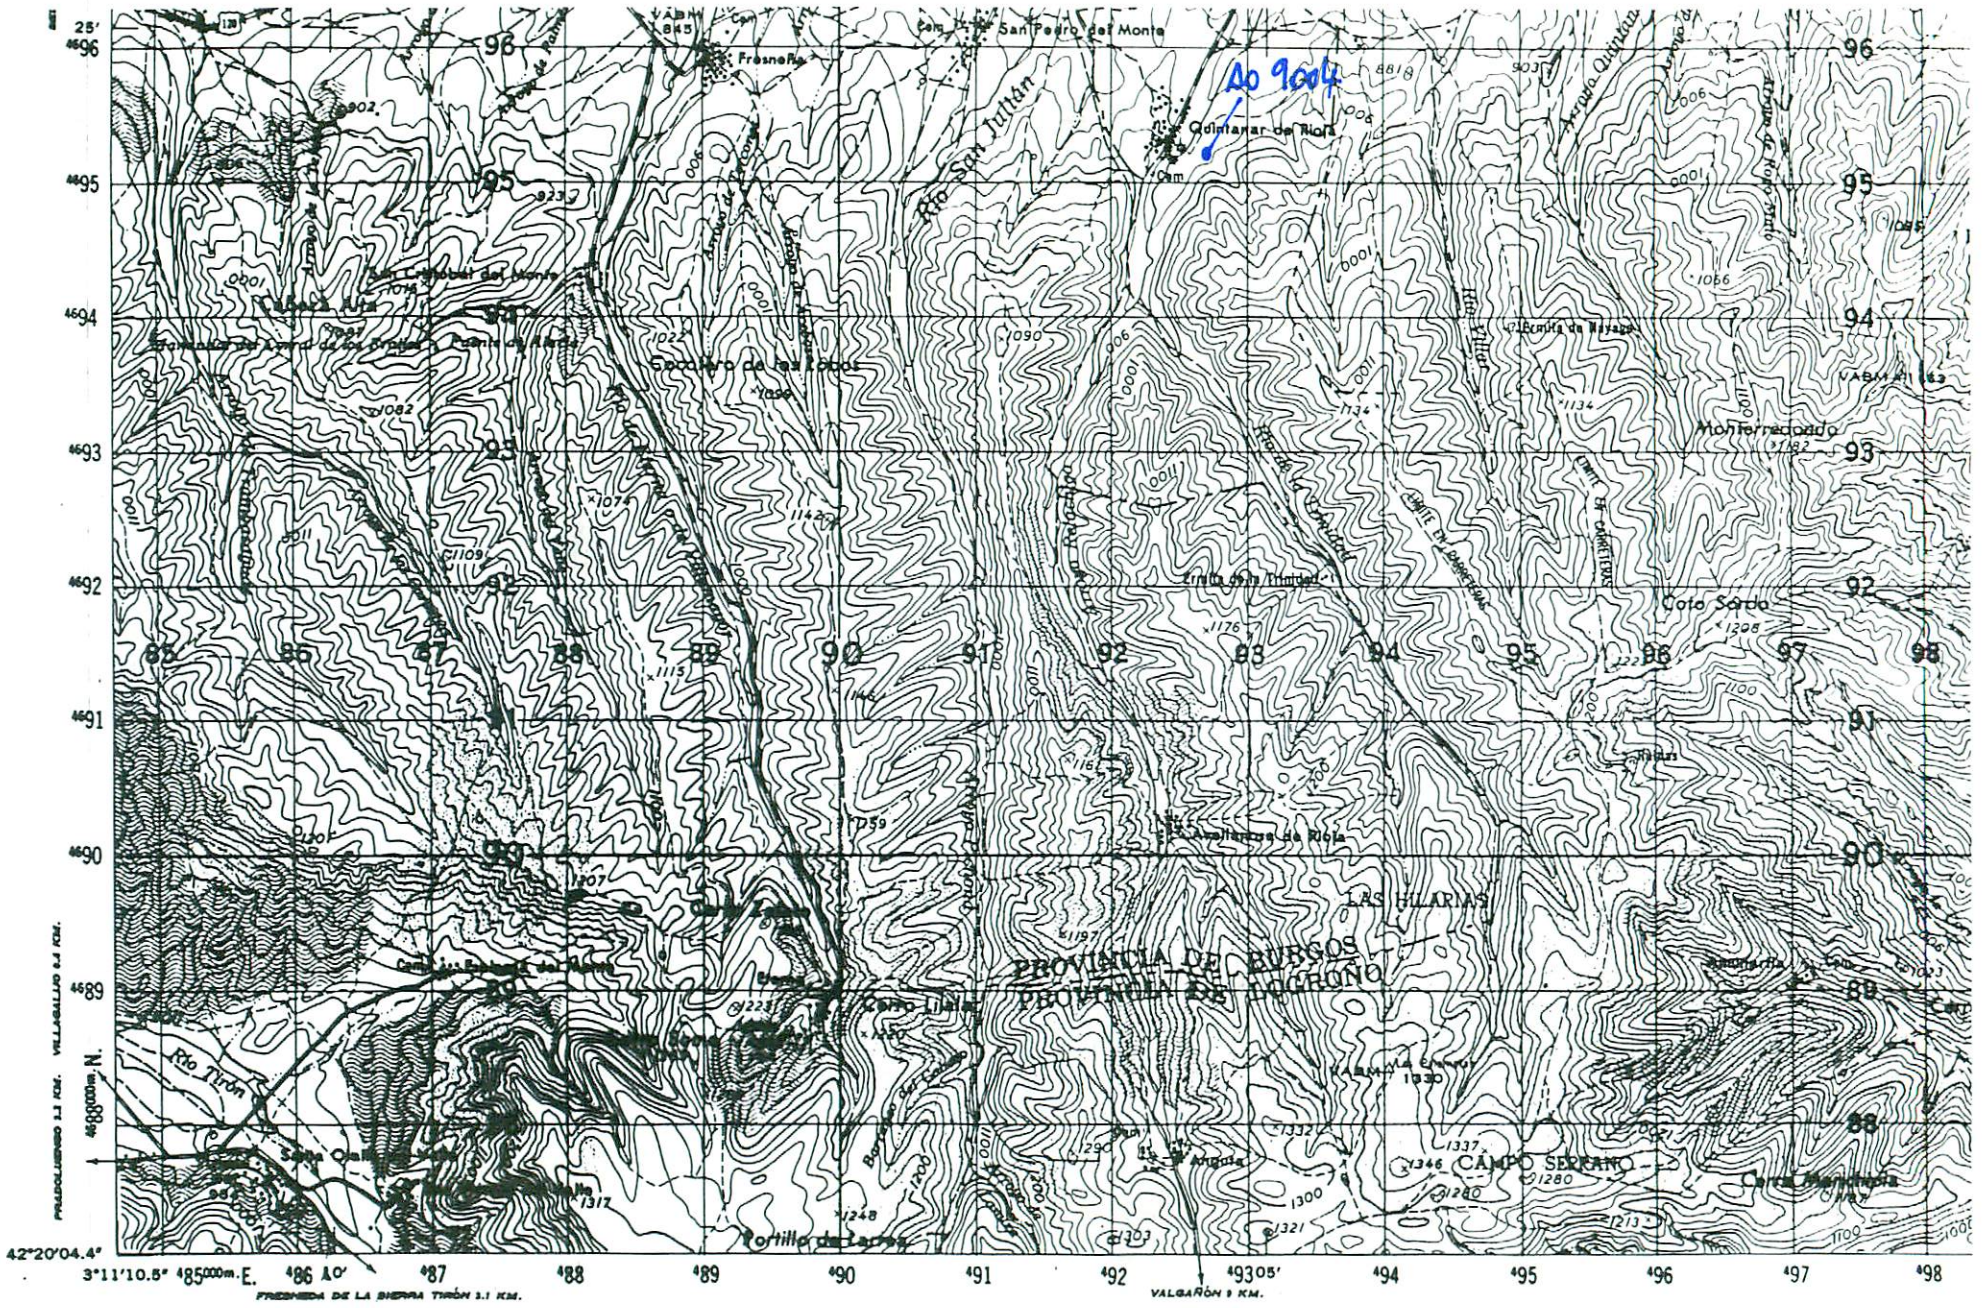
Ao 9004
Fresnedo
San Pedro del Monte
Quintanar de Rioja
Río San Julián
Sepulcro de las Tablas
Monterredondo
Coto Sardo
Ermita de la Humildad
Ayuntamiento
Escuela de Párvulos
Cementerio
Cruz de término
Fuente
Lavadero
Abrevadero
Abrevadero de Cantarranas
Abrevadero de Rodeo Sarrio
Río Tirón
Portillo de Lerma
Cerro Lilla
Cerro Montagnola
LAS HILARIAS
CAMPO SERRANO
PROVINCIA DE BURGOS
PROVINCIA DE LOGROÑO
Ermita
Angula
Barranco del Cerrado
Barranco del Cerrado
Barranco del Cerrado

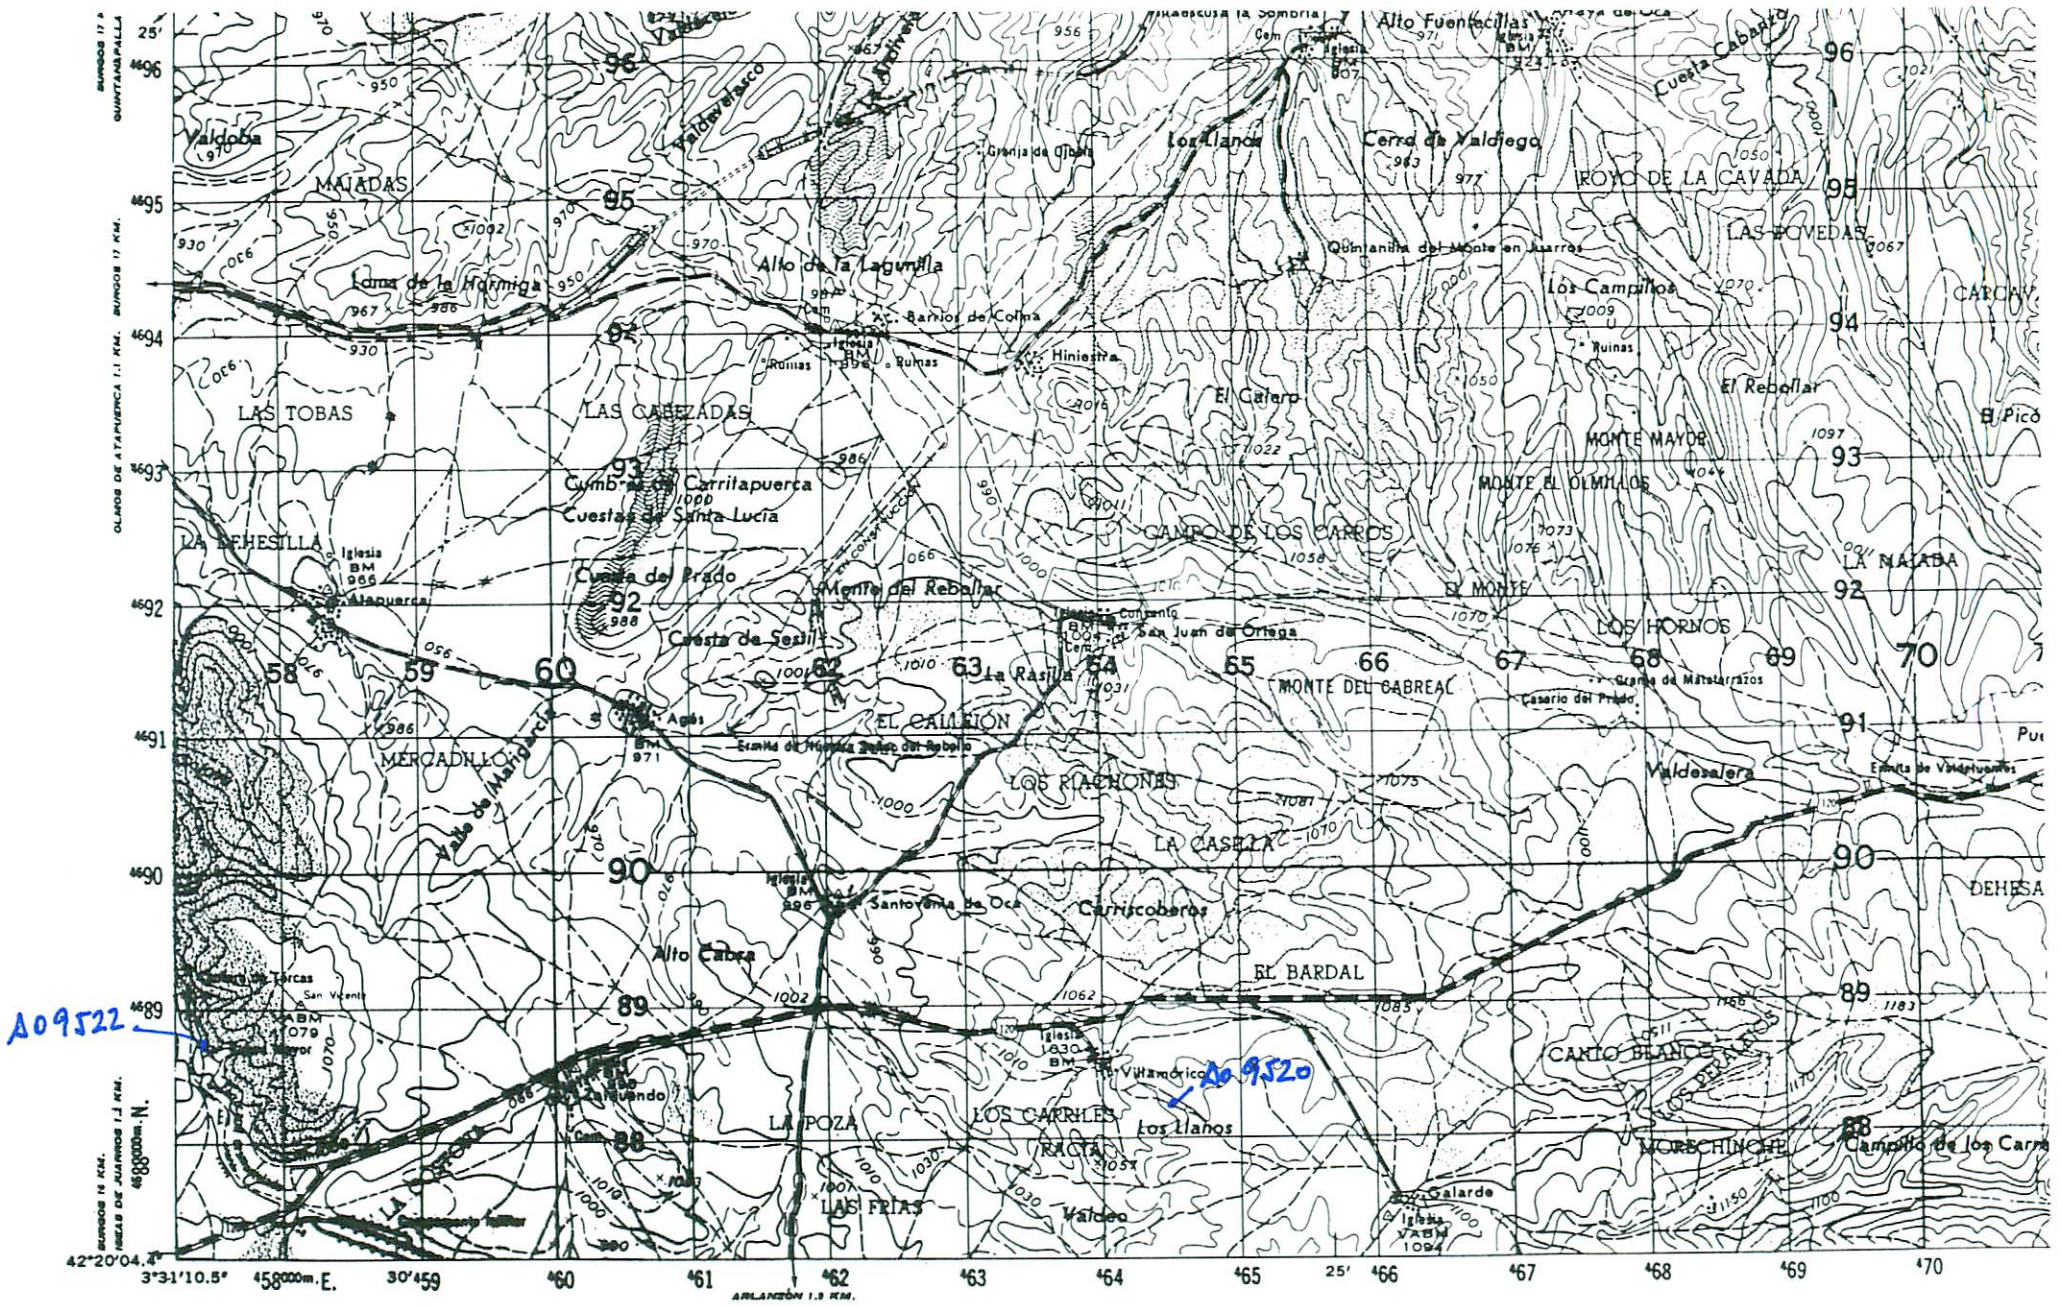

A09522

A09520

NUMERO DE LA HOJA 20-10 CUADRANTE 4 1 3 2

DATOS A RELLENAR POR EL IGME		DATOS A RELLE. POR EL CONSUL.			DATOS A RELLENAR POR EL IGME			
Nº de la hoja 1:50.000	Cuadrante numero	Nº del documento	CONSULT	ESPECIAL QUE REALI	LA ESTAC	Recibido	Ref. Control	Perforado	Verificado
20103			6s	A0					

DATOS A RELLENAR POR EL CONSULTOR

NUMERO DE LA ESTACION	Fotografia	MUESTRAS: Petro l.y M.	Macrop.	Micropal.	Sedimen.	Rayos X	Espectro masas	C 14	Analisis quimico	Termico diferen.	Microso	Otros analisis
95201												
95221												

DATOS A RELLENAR POR EL CONSULTOR

NUMERO DE LA ESTACION	Fotografia	MUESTRAS: Petro l.y M.	Macrop.	Micropal.	Sedimen.	Rayos X	Espectro masas	C 14	Analisis quimico	Termico diferen.	Microso	Otros analisis

DATOS A RELLENAR POR EL CONSULTOR


NUMERO DE LA ESTACION	Fotografia	MUESTRAS: Petro l.y M.	Macrop.	Micropal.	Sedimen.	Rayos X	Espectro masas	C 14	Analisis quimico	Termico diferen.	Microso	Otros analisis

EL CONSULTOR DEBERA MARCAR SOBRE EL MAPA LAS ESTACIONES CON SU NUMERO DE REFERENCIA (EN AZUL) Y LOS CORTES REALIZADOS SOBRE EL TERRENO (EN ROJO)

PARA UN CONTROL CORRECTO DE LA MARCHA DEL TRABAJO DE CAMPO EL CONSULTOR DEBERA ENVIAR ENTRE LOS DIAS 1 al 7 y 15 al 22 DE CADA MES ESTAS HOJAS AL INSTITUTO GEOLOGICO Y MINERO DE ESPAÑA DIVISION DE GEOLOGIA C/ RIOS ROSAS, 23 - MADRID 3

Recibido I.G.M.E. el . . . . . Enviado el . . . . . .

El Supervisor El Consultor

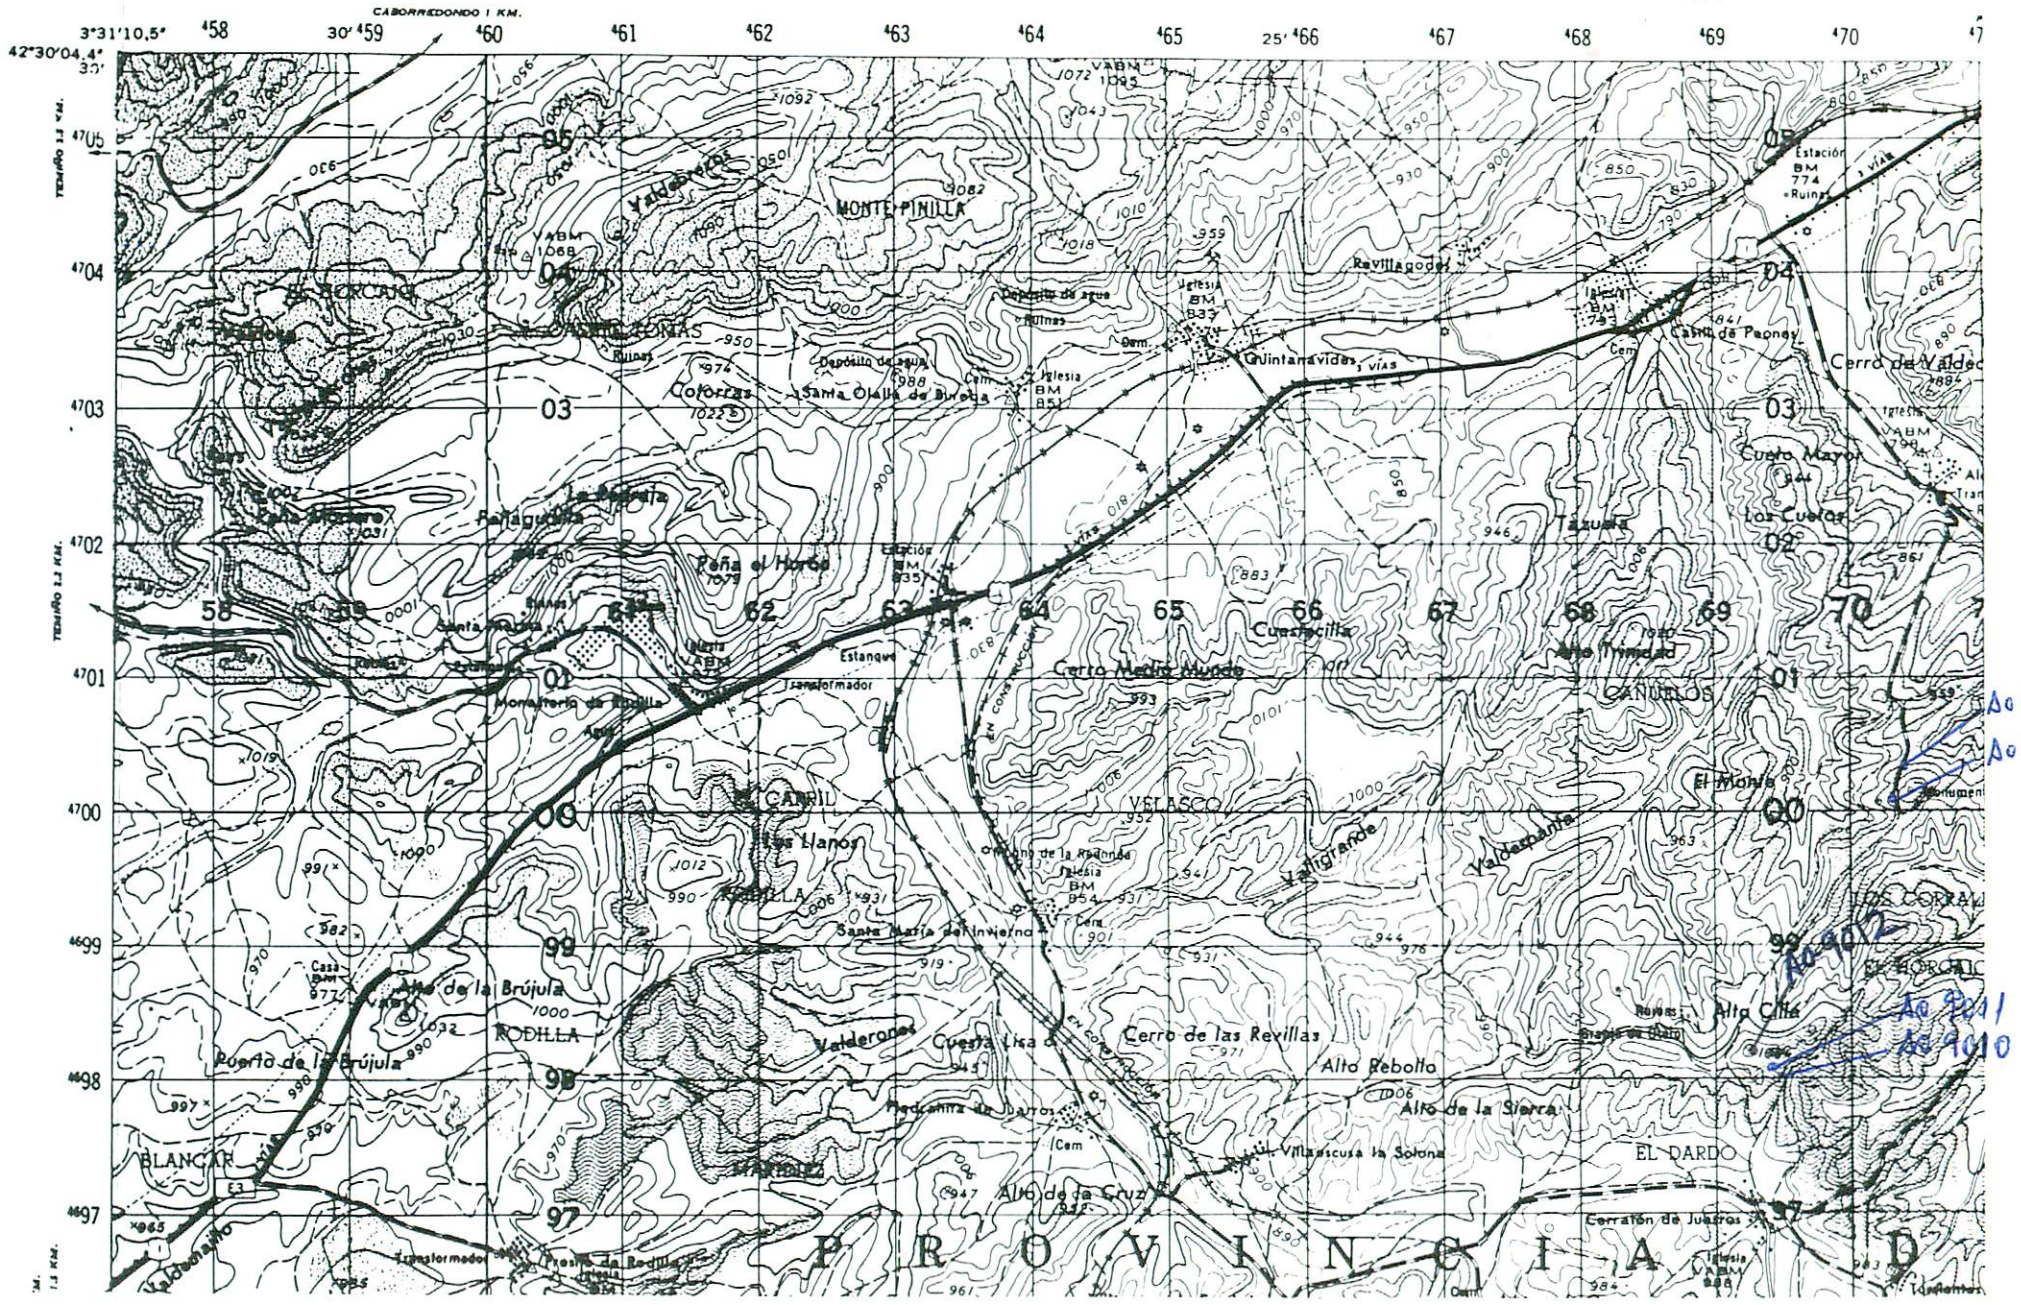

NUMERO DE LA HOJA 20-10 CUADRANTE 4 | 1 | 3 | 2

DATOS A RELLENAR POR EL IGME			DATOS A RELLENAR POR EL CONSULTOR				DATOS A RELLENAR POR EL IGME			
Nº de la hoja 1:50.000	Cuadrante numero	Nº del documento	CONSULT	ESPECIAL	QUE REAL	LA ESTAC	Recibido	Ref. Control	Perforado	Verificado
20104			G	S	A	O				

DATOS A RELLENAR POR EL CONSULTOR


NUMERO DE LA ESTACION	Fotografia	MUESTRAS: Petro l. y M.	Macrop.	Micropal.	Sedimen.	Rayos X	Espectro masas	C 14	Analisis quimico	Termico diferen.	Microso	Otros analisis
9008					1							
9009					1							
9010												1
9011				1								
9012					1							

El Consultor deberá marcar sobre el mapa las estaciones con su numero de referencia (en azul) y los cortes realizados sobre el terreno (en rojo).
Para un control correcto de la marcha del trabajo de campo el Consultor deberá enviar entre los dias 1 al 7 y 15 al 22 de cada mes estas hojas al Instituto Geologico y Minero de España. Division de Geologia. C/ Rios Rosas, 23 - Madrid 3

Recibido I.G.M.E. el . . . . . Enviado el . . . . .

El Supervisor

El Consultor

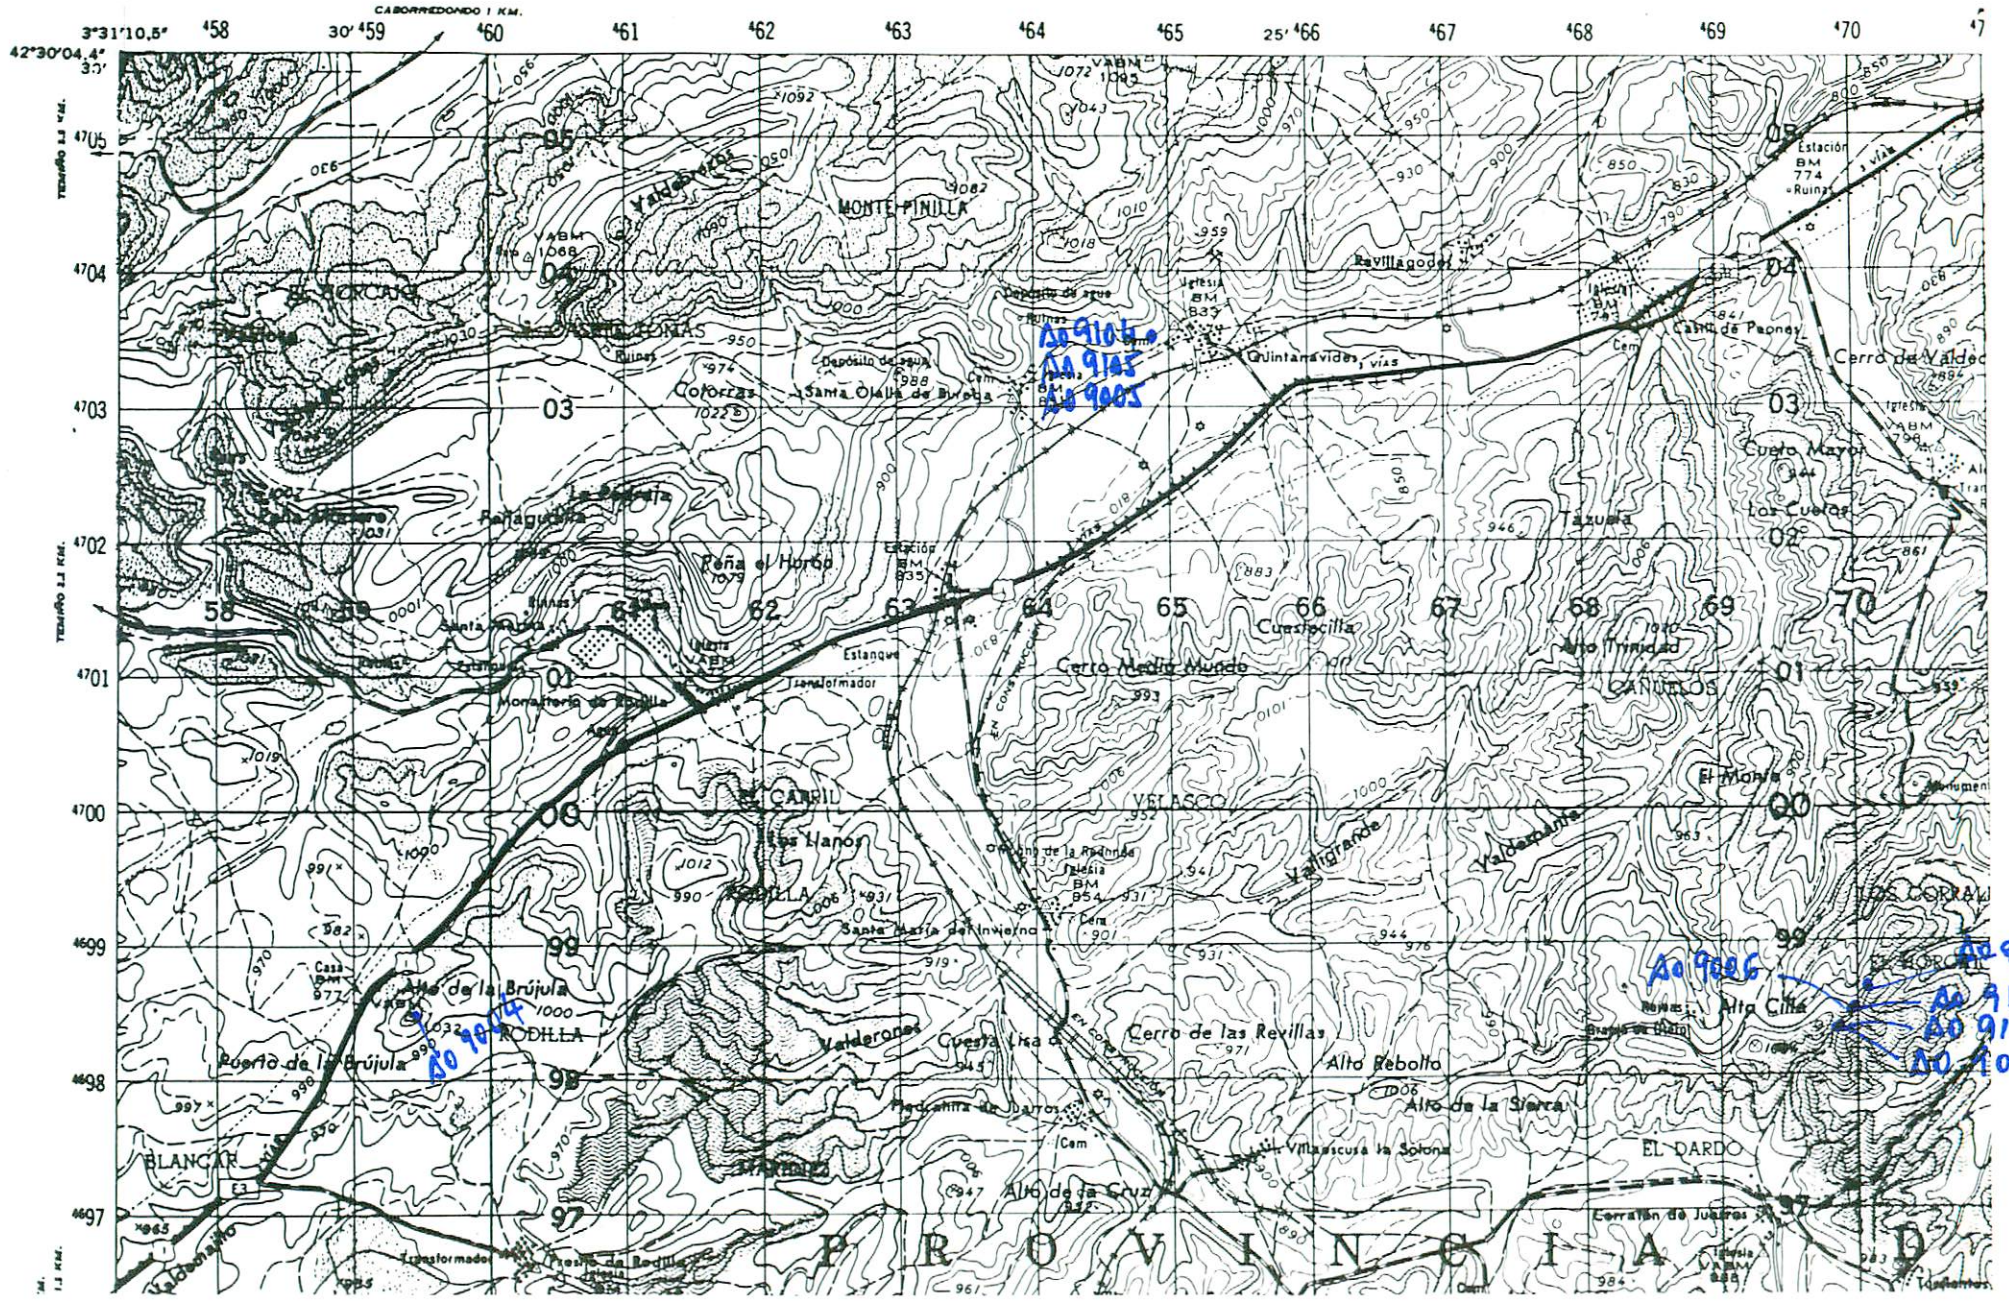

NUMERO DE LA HOJA 20-10 CUADRANTE 4 1 3 2

DATOS A RELLENAR POR EL IGME		
Nº de la hoja 1:50.000	Cuadrante numero	Nº del documento
20104		

DATOS A RELLENAR POR EL CONSULTOR			
CONSULTOR	ESPECIAL	QUE REALIZA LA ESTACION	
GS	A	O	

DATOS A RELLENAR POR EL IGME			
Recibido	Ref. Control	Perforado	Verificado

DATOS A RELLENAR POR EL CONSULTOR

NUMERO DE LA ESTACION	Fotografia	MUESTRAS: Petrol. y M.	Macrop.	Micropal.	Sedimen.	Rayos X	Espectro masas	C 14	Analisis quimico	Termico diferen.	Microso	Otros analisis
9003				1	0							
9004				1	1							
9005						1						
9006						1						
9101				1								1
9102				1								1
9103				1								1
9104				1								1
9105				1								1

DATOS A RELLENAR POR EL CONSULTOR

NUMERO DE LA ESTACION	Fotografia	MUESTRAS: Petrol. y M.	Macrop.	Micropal.	Sedimen.	Rayos X	Espectro masas	C 14	Analisis quimico	Termico diferen.	Microso	Otros analisis

DATOS A RELLENAR POR EL CONSULTOR

NUMERO DE LA ESTACION	Fotografia	MUESTRAS: Petrol. y M.	Macrop.	Micropal.	Sedimen.	Rayos X	Espectro masas	C 14	Analisis quimico	Termico diferen.	Microso	Otros analisis


EL CONSULTOR DEBERA MARCAR SOBRE EL MAPA LAS ESTACIONES CON SU NUMERO DE REFERENCIA (EN AZUL) Y LOS CORTES REALIZADOS SOBRE EL TERRENO (EN ROJO)

PARA UN CONTROL CORRECTO DE LA MARCHA DEL TRABAJO DE CAMPO EL CONSULTOR DEBERA ENVIAR ENTRE LOS DIAS 1 al 7 y 15 al 22 DE CADA MES ESTAS HOJAS AL INSTITUTO GEOLOGICO Y MINERO DE ESPAÑA DIVISION DE GEOLOGIA C/ RIOS ROSAS, 23 – MADRID 3

Recibido I.G.M.E. el . . . . . Enviado el . . . . .

El Supervisor El Consultor

SANTO DOMINGO

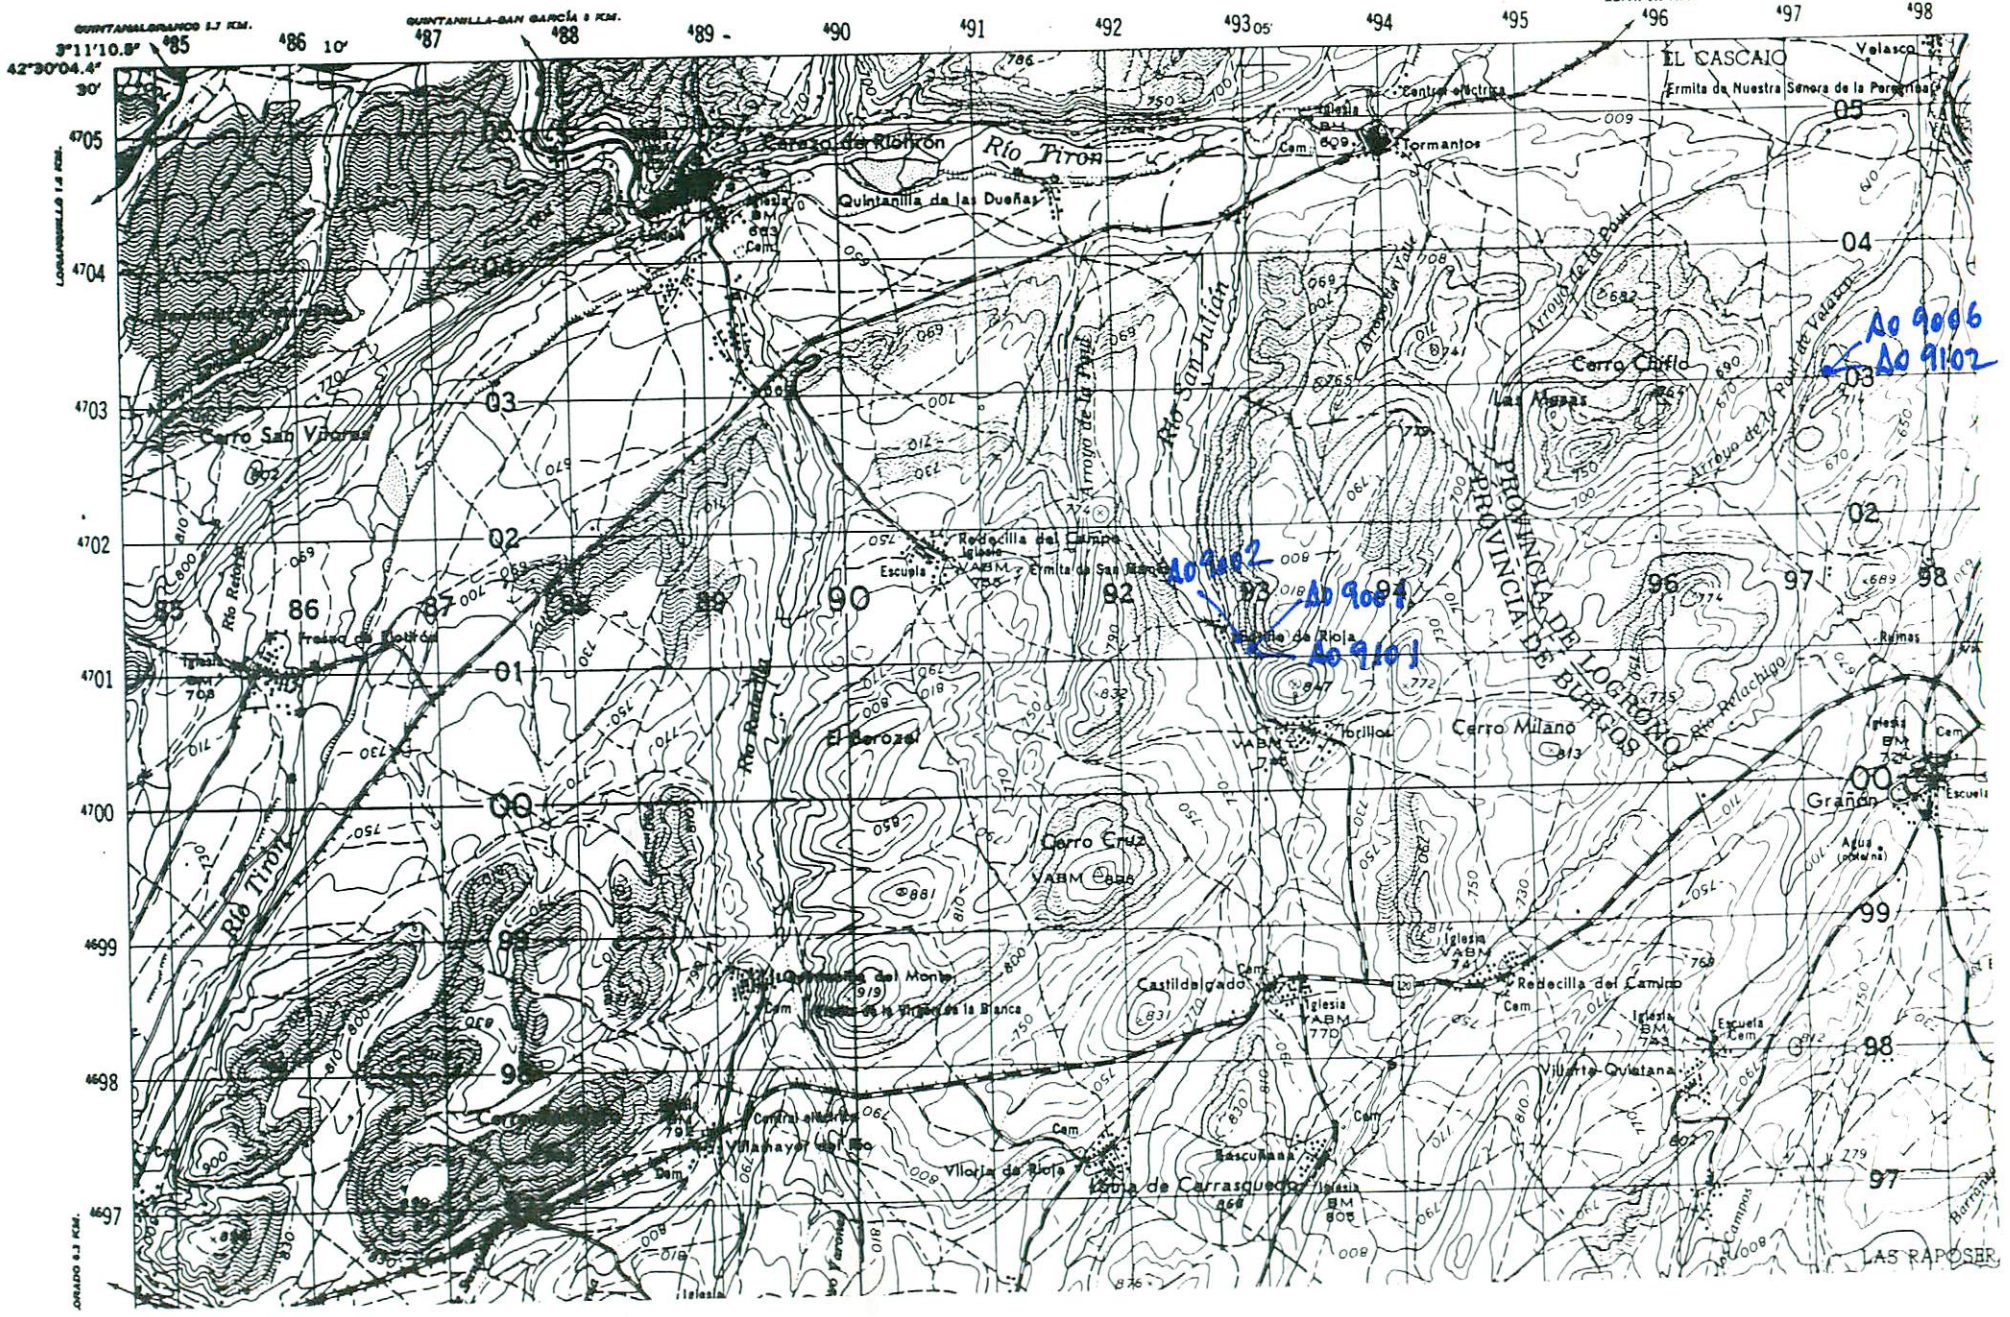

NUMERO DE LA HOJA 21-10 CUADRANTE 4 1 3 2

DATOS A RELLENAR POR EL IGME

Nº de la hoja 1:50.000	Cuadrante número	Nº del documento
21104		

DATOS A RELLE. POR EL CONSUL.

CONSULT.	ESPECIAL QUE REALIZA LA ESTAC.
GS	AO

DATOS A RELLENAR POR EL IGME

Recibido	Ref. Control	Perforado	Verificado

DATOS A RELLENAR POR EL CONSULTOR

NUMERO DE LA ESTACION	Fotografía	MUESTRAS: Petro l. y M.	Macrop.	Micropal.	Sedimen.	Rayos X	Espectro. masas	C 14	Análisis químico	Térmico diferen.	Microso.	Otros análisis
9001						1						
9002						1						
9006						1						
9101			1									1
9102			1									1

DATOS A RELLENAR POR EL CONSULTOR

NUMERO DE LA ESTACION	Fotografía	MUESTRAS: Petro l. y M.	Macrop.	Micropal.	Sedimen.	Rayos X	Espectro. masas	C 14	Análisis químico	Térmico diferen.	Microso.	Otros análisis

DATOS A RELLENAR POR EL CONSULTOR

NUMERO DE LA ESTACION	Fotografía	MUESTRAS: Petro l. y M.	Macrop.	Micropal.	Sedimen.	Rayos X	Espectro. masas	C 14	Análisis químico	Térmico diferen.	Microso.	Otros análisis

EL CONSULTOR DEBERA MARCAR SOBRE EL MAPA LAS ESTACIONES CON SU NUMERO DE REFERENCIA (EN AZUL) Y LOS CORTES REALIZADOS SOBRE EL TERRENO (EN ROJO)


PARA UN CONTROL CORRECTO DE LA MARCHA DEL TRABAJO DE CAMPO EL CONSULTOR DEBERA ENVIAR ENTRE LOS DIAS 1 al 7 y 15 al 22 DE CADA MES ESTAS HOJAS AL INSTITUTO GEOLOGICO Y MINERO DE ESPAÑA. DIVISION DE GEOLOGIA. C/ RIOS ROSAS, 23 – MADRID - 3


Recibido I.G.M.E. el . . . . . Enviado el . . . . . .

El Supervisor

El Consultor

BELOF

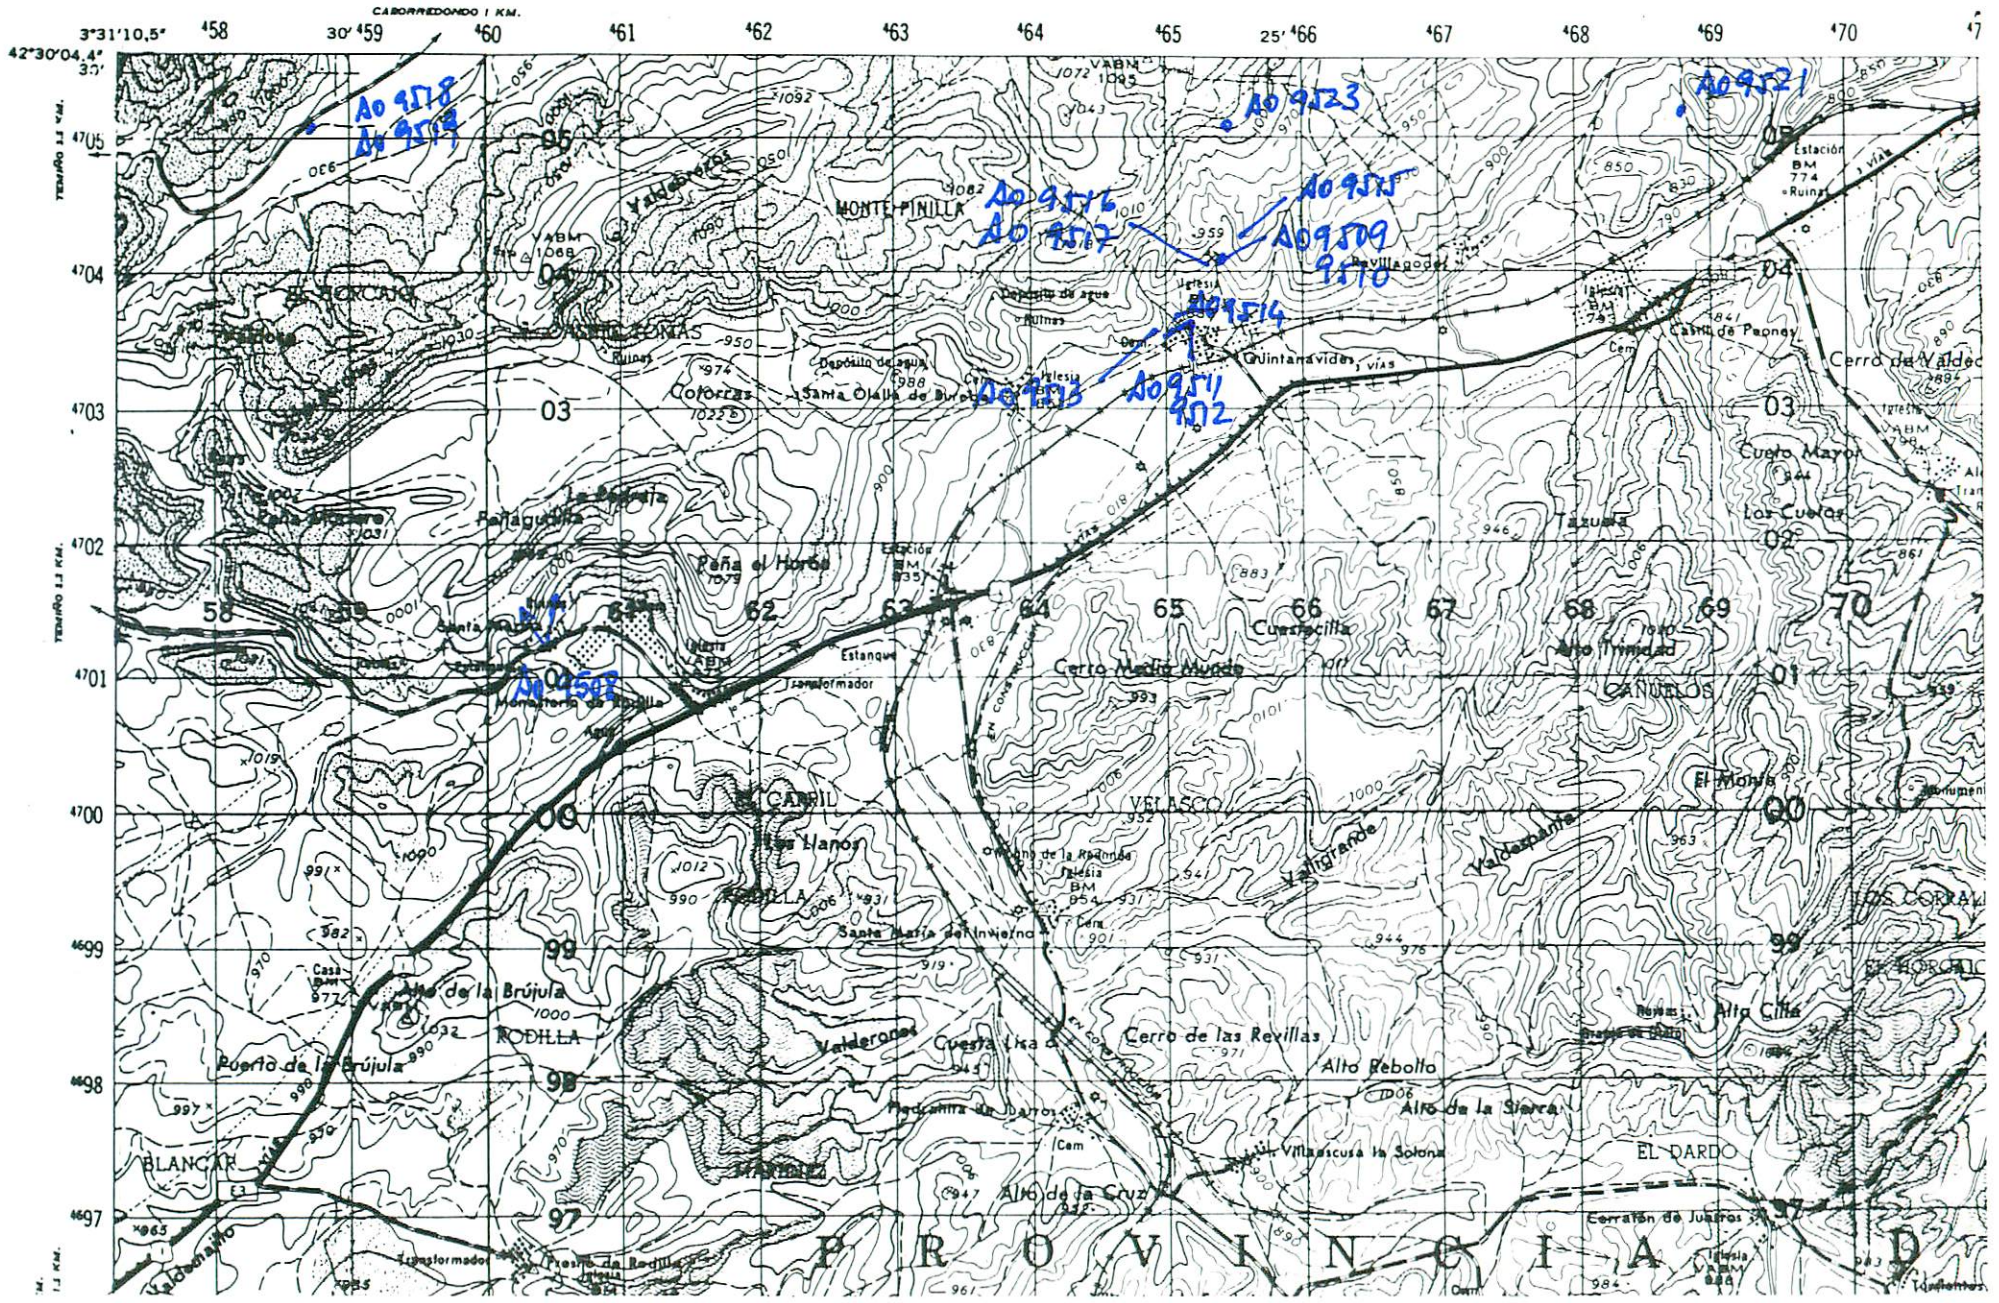
CABORREDONDO 1 KM.
3°31'10,5"
42°30'04,4"
MONTE PINILLA
EL HORCAJO
Coforras
Santa Olalla de Bivot
Peñagudilla
Peña el Horco
Cerro Media Muela
CANILLOS
CANILLA
Los Llanos
VELASCO
RODILLA
Puerto de la Brújula
Alto de la Brújula
Valderanes
Cuesta Lisa
Cerro de las Revillas
Alto Rebollo
Alto de la Sierra
Villaescusa la Solana
EL DARDO
Alto de la Cruz
Cerro de Valdecasa
Cuesta Mayor
Los Cuestos
Alto Cima
Alto Trinidad
Cuestecilla
Tazuela
Quintanavides
Cabeza de Peoney
Valdespante
Valgrande
Arroyo de la Retonda
Santa María del Invierno
Fuente de la Redilla
Transformador
Estación BM 774
Estación BM 835
Iglesia BM 954
Iglesia BM 1095
Iglesia BM 1068
Iglesia BM 1022
Iglesia BM 988
Iglesia BM 743
Iglesia BM 886
Depósito de agua
Ruinas
Cementerio
Monasterio de Rodilla
Estanque
Fuente
Cruce
Cam
Cem
Monumento
Casa
Tejadillo
Tejadillas
Tejadillo
Tejadillo
Tejadillo

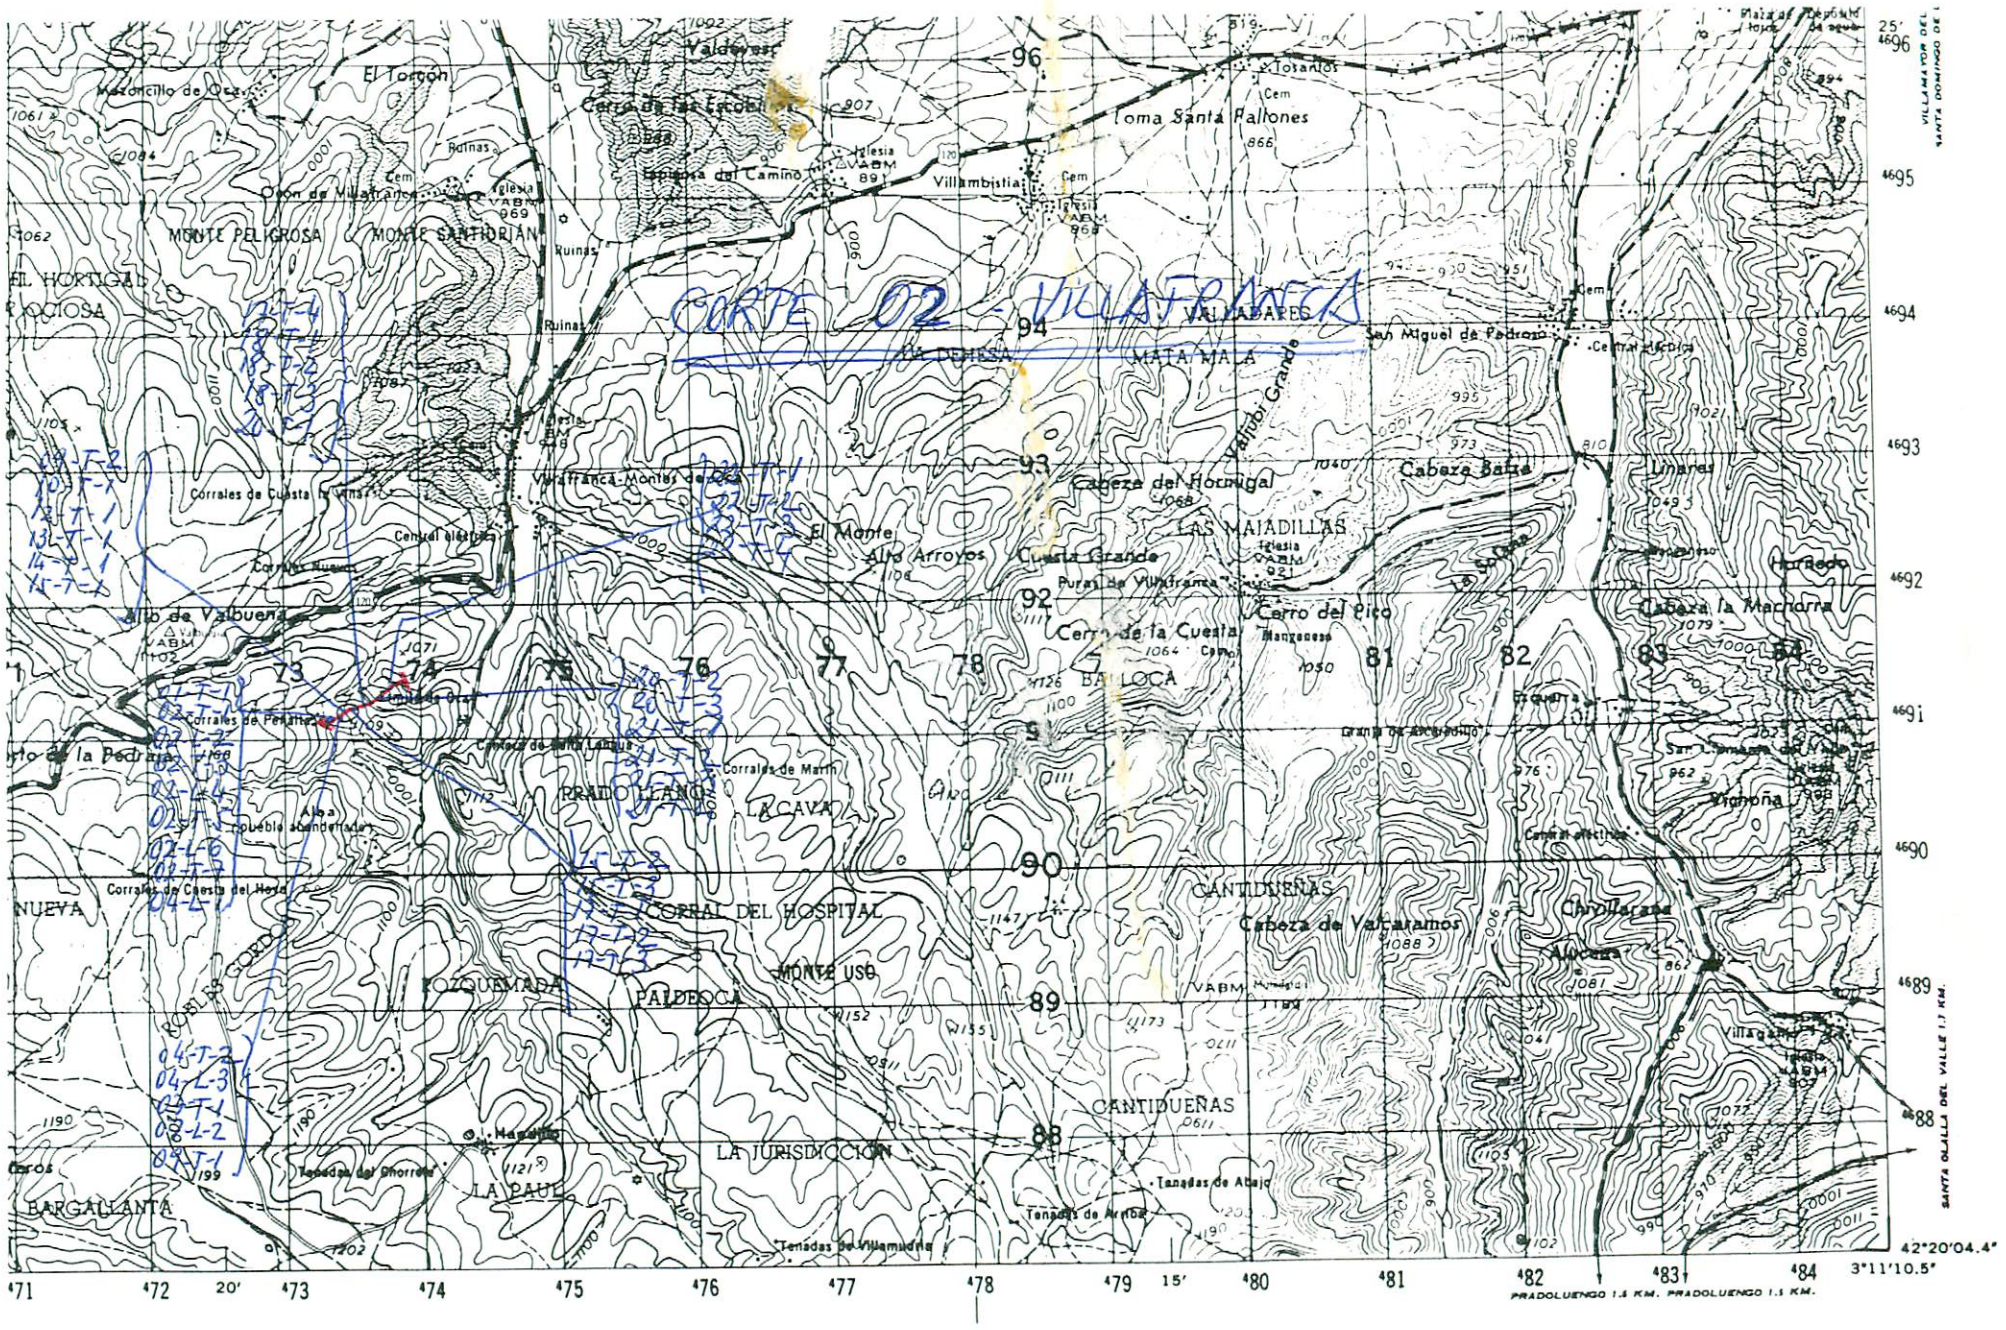

NUMERO DE LA HOJA 20-10 CUADRANTE 4 1 / 3 2

DATOS A RELLENAR POR EL IGME

Nº de la hoja 1:50.000	Cuadrante numero	Nº del documento
20102		

DATOS A RELLE POR EL CONSU

CONSULT	ESPECIAL QUE REA	LA ESTAC
GS	M	H

DATOS A RELLENAR POR EL IGME

Recibido	Ref. Control	Perforado	Verificado

DATOS A RELLENAR POR EL CONSULTOR

NUMERO DE LA ESTACION	Fotografia	MUESTRAS: Petro l.y M.	Macrop.	Micropal.	Sedimen.	Rayos X	Espectro masas	C 14	Analisis quimico	Termico diferen.	Microso	Otros analisis
02 Q1T1				1	1							
02T1				1	1							
02L2				1								
02T3				1	1							
02L4				1								
02T5				1	1							
02L6				1								
02T7				1	1							
04L1				1								
04T2				1	1							
04L3				1	0							
07T1				1	1							
07L2				1	0							
09T1				1	1							
09T2				1	1							
10T1				1	1							

NUMERO DE LA ESTACION	Fotografia	MUESTRAS: Petro l.y M.	Macrop.	Micropal.	Sedimen.	Rayos X	Espectro masas	C 14	Analisis quimico	Termico diferen.	Microso	Otros analisis
02 12T1				1	1							
13T1				1	1							
14T1				1	1							
15T1				1	1							
15T2				1	1							
15T3				1	1							
17T1				1	1							
17T2				1	1							
17T3				1	1							
17T4				1	1							
18T1				1	1							
18T2				1	1							
18T3				1	1							
20T1				1	1							
20T2				1	1							
20T3				1	1							
21T1				1	1							
21T2				1	1							
21T3				1	1							

DATOS A RELLENAR POR EL CONSULTOR

NUMERO DE LA ESTACION	Fotografia	MUESTRAS: Petro l.y M.	Macrop.	Micropal.	Sedimen.	Rayos X	Espectro masas	C 14	Analisis quimico	Termico diferen.	Microso	Otros analisis
02 21T4				1	1							
22T1				1	1							
22T2				1	1							
22T3				1	1							
22T4				1	1							

NUMERO DE LA ESTACION	Fotografia	MUESTRAS: Petro l.y M.	Macrop.	Micropal.	Sedimen.	Rayos X	Espectro masas	C 14	Analisis quimico	Termico diferen.	Microso	Otros analisis

EL CONSULTOR DEBERA MARCAR SOBRE EL MAPA LAS ESTACIONES CON SU NUMERO DE REFERENCIA (EN AZUL) Y LOS CORTES REALIZADOS SOBRE EL TERRENO (EN ROJO)

PARA UN CONTROL CORRECTO DE LA MARCHA DEL TRABAJO DE CAMPO EL CONSULTOR DEBERA ENVIAR ENTRE LOS DIAS 1 al 7 y 15 al 22 DE CADA MES ESTAS HOJAS AL INSTITUTO GEOLOGICO Y MINERO DE ESPAÑA DIVISION DE GEOLOGIA C/ RIOS ROSAS, 23 – MADRID 3

Recibido I.G.M.E. el ..... Enviado el .....

El Supervisor

El Consultor