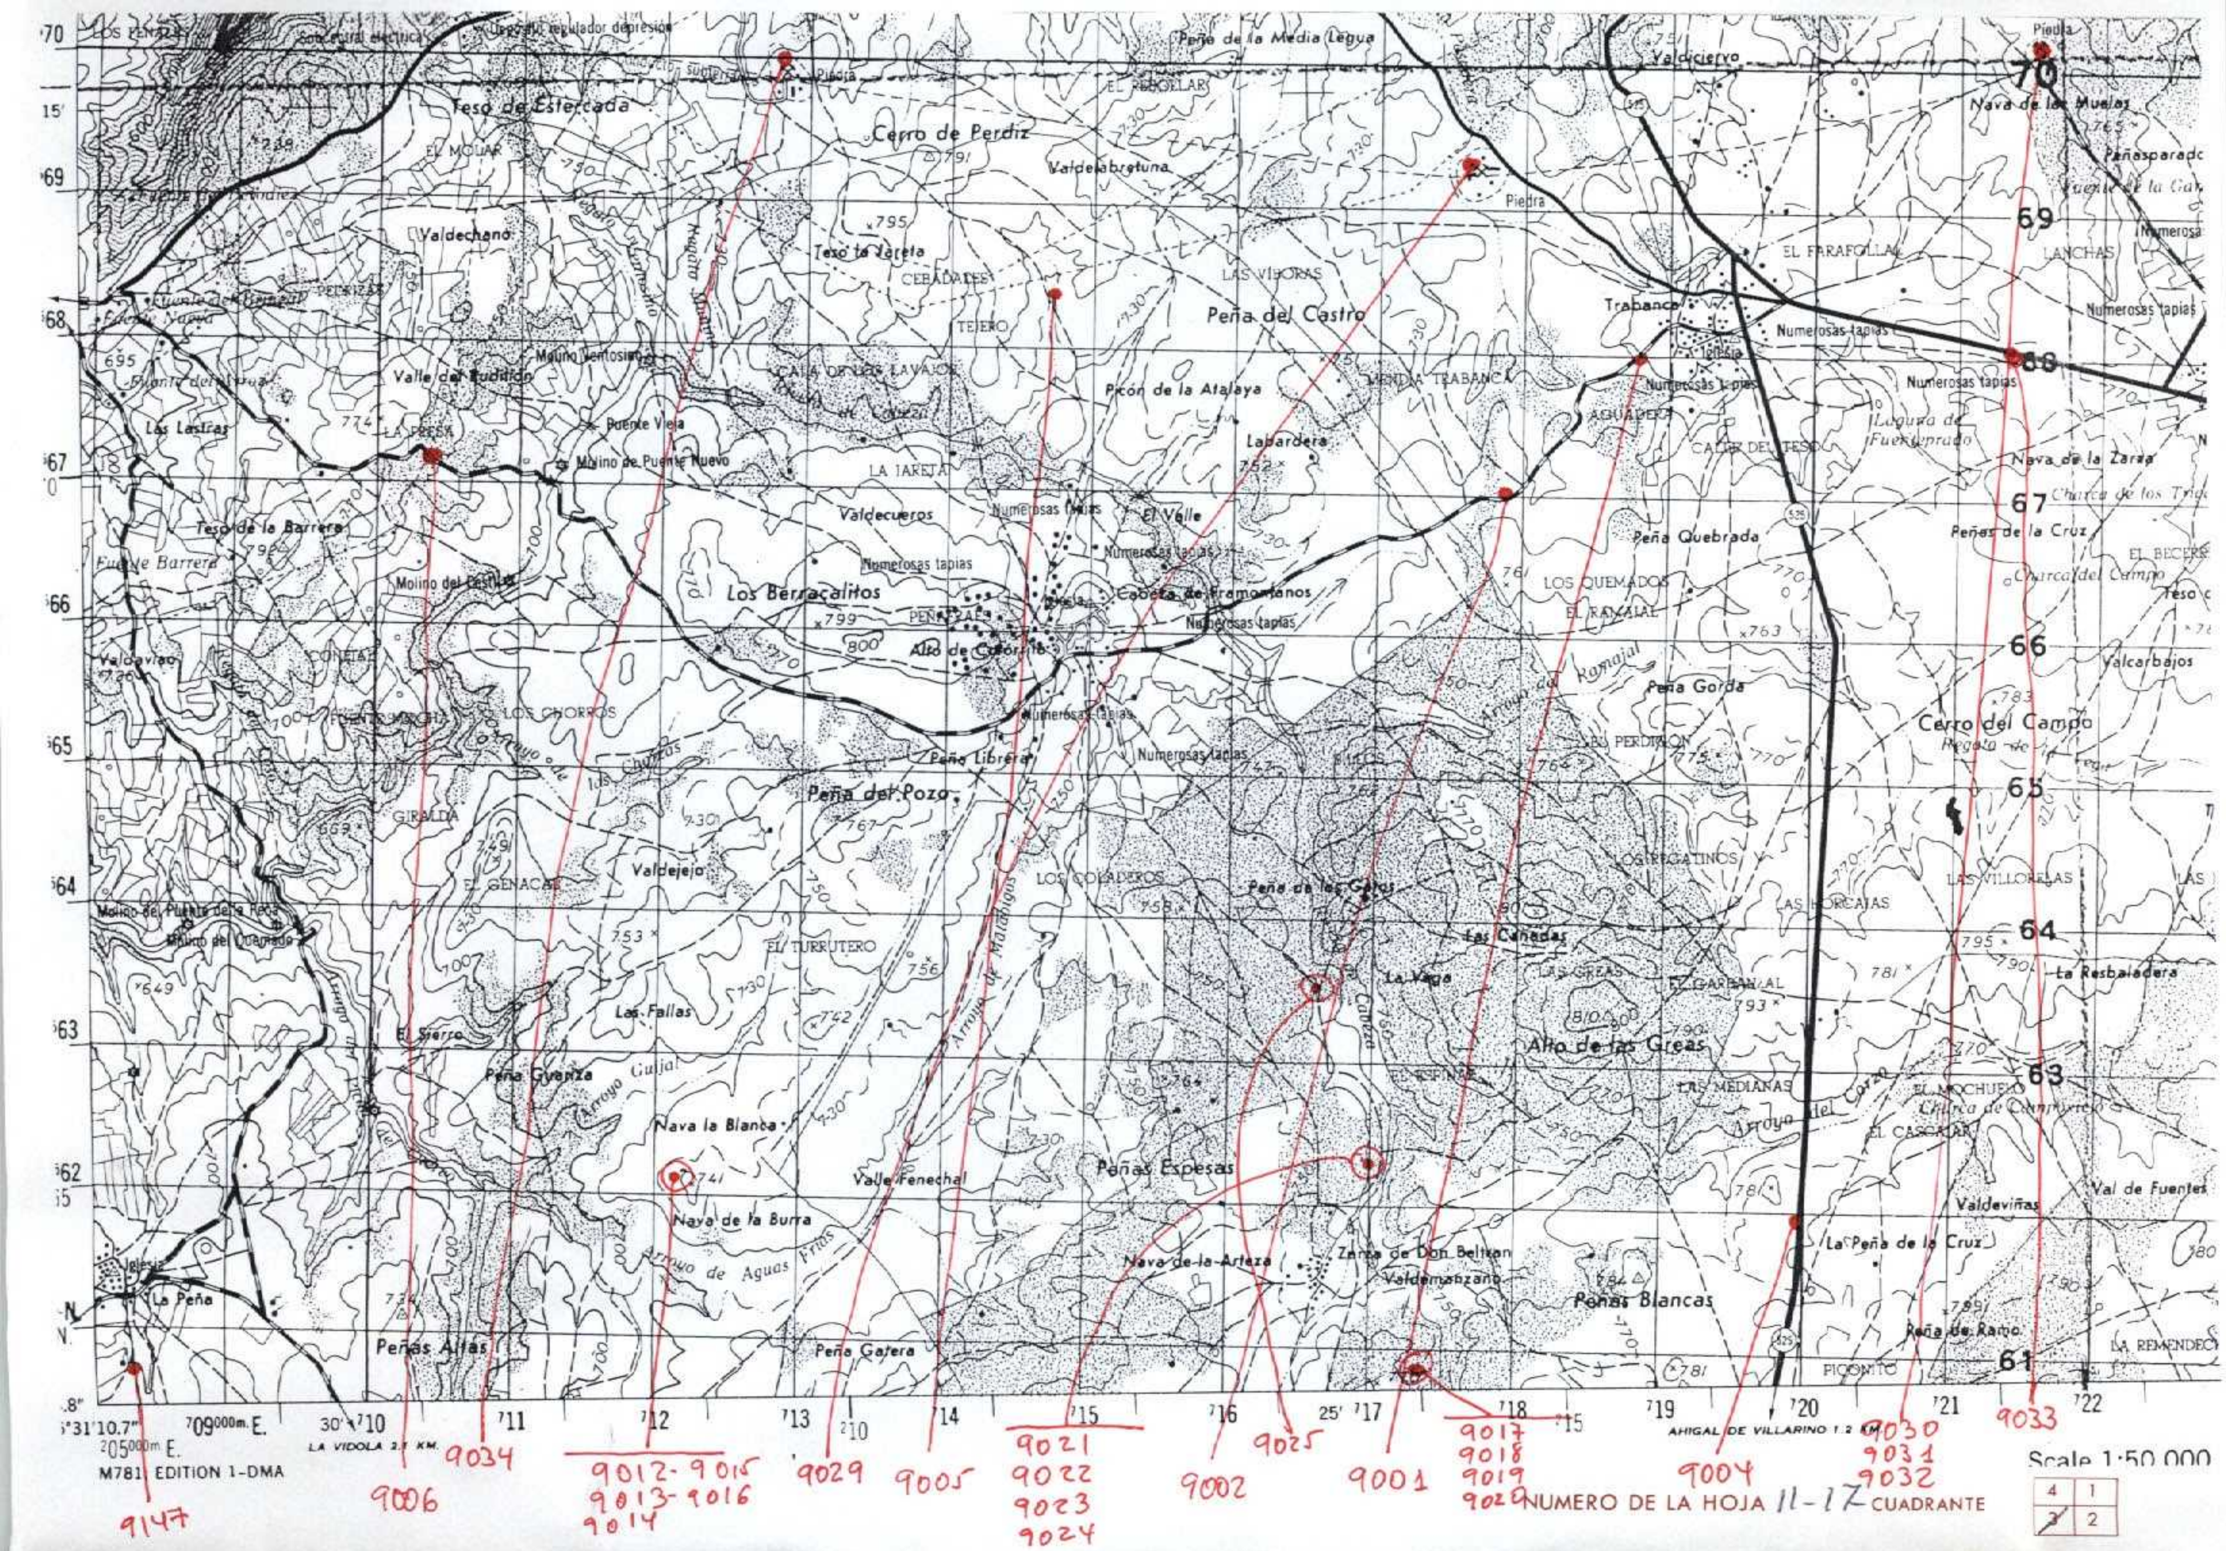
Teso de Estercada
Cerro de Perdiz
Valdeabretuna
Peña de la Media Legua
Valdiciervo
Nava de las Muelas
Piedra
Valdechano
Teso la Jareta
CEBADALES
TEJERO
Peña del Castro
LAS VIBORAS
Trabanco
Iglesia
Numerosas tapias
EL FARAFOLLA
LANCHAS
Peñasparado
Valle del Buddión
Molino Ventosino
Picón de la Atalaya
Labardera
AGUADERO
Laguna de Fuenteprado
Nava de la Zarza
LA PRESA
Molino de Puente Nuevo
Puente Vieja
LA JARETA
Valdecueros
El Valle
Cabeza de Framontanos
Peña Quebrada
Peñas de la Cruz
Charca del Campo
Las Lastras
Teso de la Barrera
Fuente Barrera
Molino del Castillo
Los Berracalitos
PEÑAZALES
Alto de Castrillo
LOS QUEMADOS
EL RAMAJAL
Valcarbajos
Valdoviao
CONEJAL
LOS CHORROS
Peña Librera
Arroyo del Ramajal
Peña Gorda
Cerro del Campo
EL PERDIGON
Peña del Pozo
GIRALDA
EL GENACAR
Valdejejo
LOS COLADEROS
LOS REGATINOS
LAS VILLORELAS
Molino del Puente de la Reca
Molino del Quemado
EL TURRUTERO
Arroyo de Malabigos
Peña de los Gatos
Las Cañadas
LAS HORCAJAS
La Resbaladera
La Vega
LAS GREAS
EL GARBANZAL
Alto de las Greas
Las Fallas
El Sierro
Peña Guanza
Arroyo Guijal
Nava la Blanca
EL ESPINAR
LAS MEDIANAS
Arroyo del Corzo
EL MOCHUELO
Charca de Campanero
EL CASCAJAR
Peñas Espesas
Valle Fenechal
Nava de la Burra
Arroyo de Aguas Frías
Valdeviñas
Val de Fuentes
Nava de la Arteza
Zorita de Don Beltrán
Valdemanzano
Peñas Blancas
La Peña de la Cruz
Peña de Ramo
Iglesia
La Peña
Peñas Altas
Peña Gatera
PICONITO
LA REMENDECA
70
69
68
67
66
65
64
63
62
61
6°31'10.7"
709000m. E.
205000m. E.
30'
710
711
712
713
714
715
716
25'
717
718
719
720
721
722
LA VIDOLA 2.1 KM.
AHIGAL DE VILLARINO 1.2 KM.
M781 EDITION 1-DMA
Scale 1:50 000
9147
9006
9034
9012-9015
9013-9016
9014
9029
9005
9021
9022
9023
9024
9002
9025
9001
9017
9018
9019
9020
9004
9030
9031
9032
9033

NUMERO DE LA HOJA 11-17 CUADRANTE

4	1
3	2

DATOS A RELLENAR POR EL I.T.G.E.			DATOS A RELLE. POR EL CONSUL		DATOS A RELLENAR POR EL I.T.G.E.			
N° de la hoja 1:50.000	Cuadrante número	N° del documento	CONSULT	ESPECIAL QUE REALI LA ESTAC.	Recibido	Ref. Control	Perforado	Verifiado
1117	3		IS	JF				

DATOS A RELLENAR POR EL CONSULTOR

NUMERO DE LA ESTACION	Fotografía	Petro I. y M.	Macrop.	Micropal.	Sedimen.	Rayos X	Espectro masas	C 14	Análisis Químicos	Térmico diferen.	Microso	Otros análisis
		MUESTRAS										
9001		x							x			
9002		x							x			
9004		x										
9005		x							x			
9006		x							x			
9012	x											
9013	x											
9014	x											
9015	x											
9016	x											
9017	x											
9018	x											
9019	x											
9020	x											
9021	x											
9022	x											
9023	x											
9024	x											

NUMERO DE LA ESTACION	Fotografía	Petro I. y M.	Macrop.	Micropal.	Sedimen.	Rayos X	Espectro masas	C 14	Análisis Químicos	Térmico diferen.	Microso	Otros análisis
		MUESTRAS										
9025	x											
9029		x							x			
9030		x							x			
9031		x							x			
9032		x							x			
9033		x							x			
9034		x							x			
9147		x							x			

DATOS A RELLENAR POR EL CONSULTOR

NUMERO DE LA ESTACION	Fotografía	Petro I. y M.	Macrop.	Micropal.	Sedimen.	Rayos X	Espectro masas	C 14	Análisis Químicos	Térmico diferen.	Microso	Otros análisis
		MUESTRAS										

NUMERO DE LA ESTACION	Fotografía	Petro I. y M.	Macrop.	Micropal.	Sedimen.	Rayos X	Espectro masas	C 14	Análisis Químicos	Térmico diferen.	Microso	Otros análisis
		MUESTRAS										

EL CONSULTOR DEBERA MARCAR SOBRE EL MAPA LAS ESTACIONES CON SU NUMERO DE REFERENCIA (EN AZUL) Y LOS CORTES REALIZADOS SOBRE EL TERRENO (EN ROJO).
PARA UN CONTROL CORRECTO DE LA MARCHA DEL TRABAJO DE CAMPO EL CONSULTOR DEBERA ENVIAR ENTRE LOS DIAS 1 al 7 Y 15 al 22 DE CADA MES ESTAS HOJAS AL INSTITUTO TECNOLOGICO GEOMINERO DE ESPAÑA DIVISION DE GEOLOGIA C/ RIOS ROSAS, 23 - MADRID - 28003

Recibido I. T. G. E. el ....

El Supervisor

Enviado el 30/9/92

El Consultor

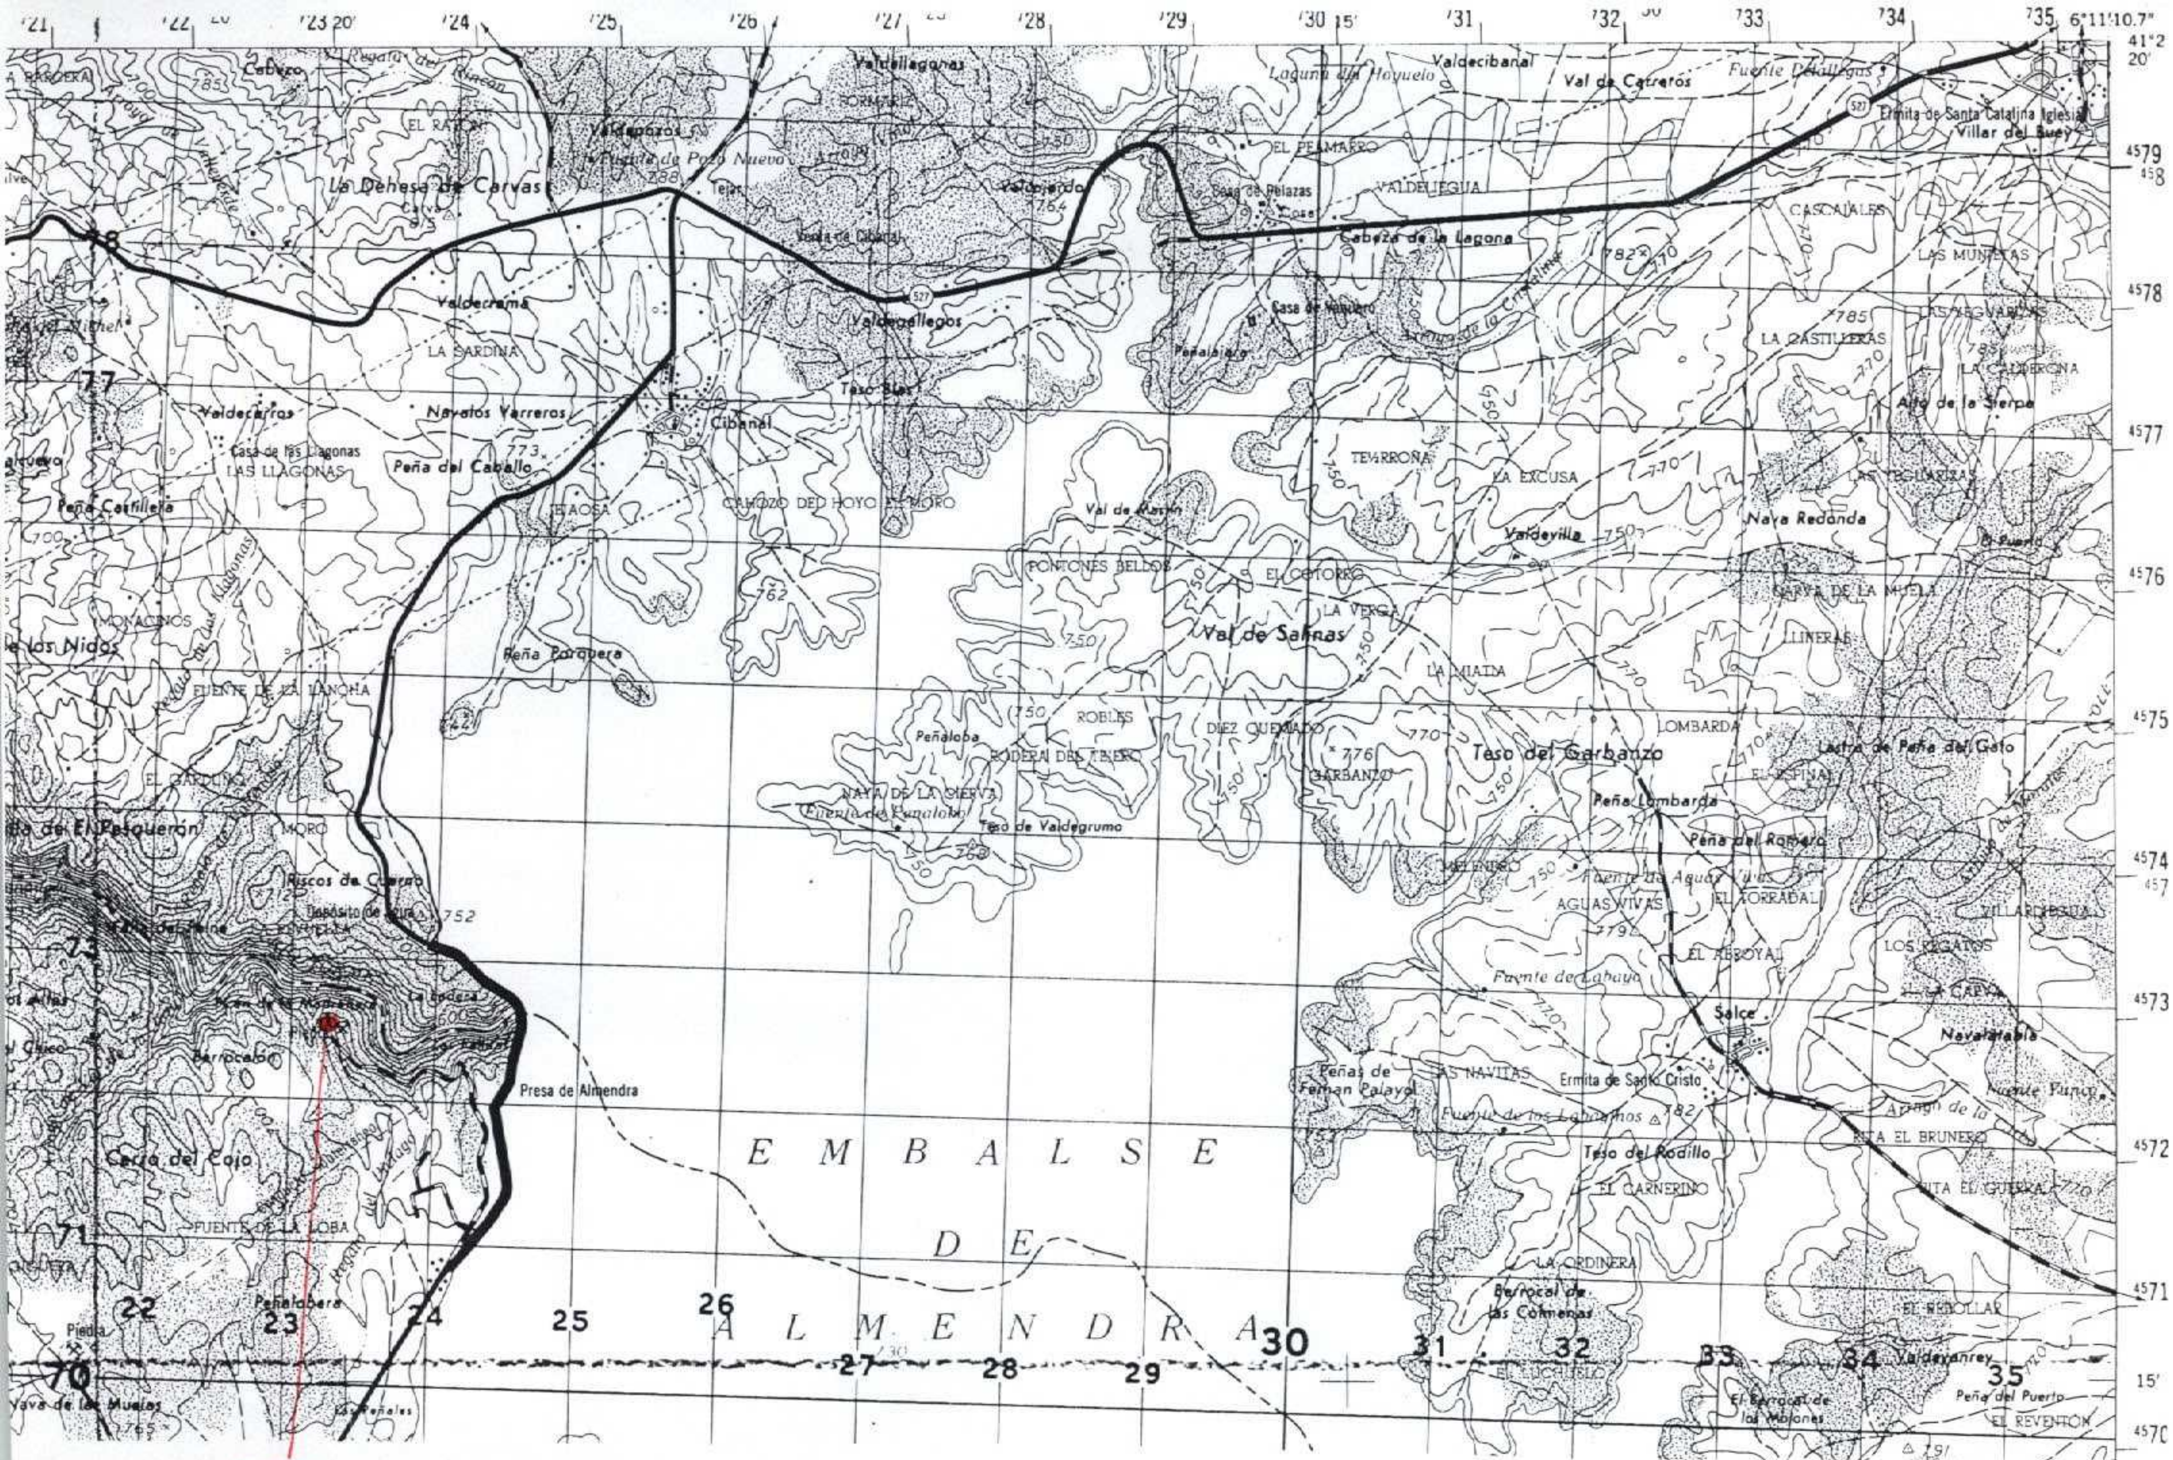
21
22
23 20'
24
25
26
27
28
29
30 15'
31
32
33
34
35 6°11'10.7"
41°2 20'
4579
4578
4577
4576
4575
4574
4573
4572
4571
15'
4570
Cabezo
Regato del Rincón
EL RATON
La Dehesa de Carvas
Valdepozos
Fuente de Pozo Nuevo
Tejar
Valdellagonas
Valdejerdo
Venta de Cibanal
Valdecrama
Valdegallegos
LA SARDINA
Teso Blas
Valdecarros
Navalos Yarreros
Cibanal
Casa de las Llagonas
LAS LLAGONAS
Peña del Caballo
773
Peña Castillera
CAHOZO DEL HOYO EL MORO
762
MONACINOS
de los Nidos
Peña Paloquera
FUENTE DE LA LANCHA
EL GARDUÑO
de El Pesquerón
MORO
Riscos de Cuervo
Depósito de agua
752
73
Presa de Almendra
Barrocalón
Cerro del Cojo
FUENTE DE LA LOBA
71
Peñalabera
Piedra
70
Nava de las Muelas
Los Peñales
E M B A L S E
D E
A L M E N D R A
Val de Marín
PONTONES BELLOS
750
ROBLES
Peñaloba
RODERA DEL TEJERO
NAVA DE LA CIERVA
Fuente de Peñaloba
Teso de Valdegrumo
Laguna del Hoyuelo
Valdecibanal
Val de Catreros
Fuente Degallegos
Ermita de Santa Catalina Iglesia
Villar del Buey
527
EL PEAMARRO
Casa de Pelazas
VALDELIEGUA
Cabeza de la Lagona
Casa de Vaquero
Peñalabra
Arroyo de la Cristalina
782
CASCAJALES
LAS MUNIETAS
785
LAS YEGUARIZAS
LA CASTILLERAS
LA CALDERONA
Alto de la Sierpe
TERRONA
LA EXCUSA
770
Valdevilla
Nava Redonda
El Puerto
EL COTORRO
LA VERGA
Val de Salinas
CARVA DE LA MUELA
LLINERAS
LA MIAJA
DIEZ QUEMADO
776
GARBANZO
Teso del Garbanzo
LOMBARDA
Lastra de Peña del Gato
EL ESPINAL
Peña Lombarda
Peña del Romero
MELENDRO
Fuente de Aguas Vivas
AGUAS VIVAS
EL TORRADAL
VILLARDIEGUA
LOS REGATOS
EL ARROYAL
Fuente de Labayo
LA CARVA
Salce
Navalatabla
Peñas de Feman Palayol
LAS NAVITAS
Ermita de Santo Cristo
Fuente de los Labajanos
Fuente Funco
Arroyo de la
EL BRUNERO
Teso del Rodillo
EL CARNERINO
EL GUERRA
LA ORDINERA
Berrocal de las Colmenas
EL REBOLLAR
EL LUCHUELO
Valdeyanrey
El Berrocal de los Molones
Peña del Puerto
EL REVENTON
791

9007
9008
9028

NUMERO DE LA HOJA 11-17 CUADRANTE

4	~~1~~
3	2

DATOS A RELLENAR POR EL I.T.G.E.									DATOS A RELLE. POR EL CONSUL				DATOS A RELLENAR POR EL I.T.G.E.			
Nº de la hoja 1 : 50.000				Cuadrante número	Nº del documento				CONSULT		ESPECIAL QUE REALI LA ESTAC		Recibido	Ref. Control	Perforado	Verificado
1	1	1	7	1					I	G	J	F				

DATOS A RELLENAR POR EL CONSULTOR

NUMERO DE LA ESTACION				Fotografía	Petro I. y M.	Macrop.	Micropal.	Sedimen.	Rayos X	Espectro masas	C 14	Análisis Químicos	Térmico diferen.	Microso	Otros análisis
					MUESTRAS										
9	0	0	7		x										
9	0	0	8		x										
9	0	2	8		x							x			

DATOS A RELLENAR POR EL CONSULTOR

NUMERO DE LA ESTACION	Fotografía	Petro I. y M.	Macrop.	Micropal.	Sedimen.	Rayos X	Espectro masas	C 14	Análisis Químicos	Térmico diferen.	Microso	Otros análisis
		MUESTRAS										

EL CONSULTOR DEBERA MARCAR SOBRE EL MAPA LAS ESTACIONES CON SU NUMERO DE REFERENCIA (EN AZUL) Y LOS CORTES REALIZADOS SOBRE EL TERRENO (EN ROJO).

PARA UN CONTROL CORRECTO DE LA MARCHA DEL TRABAJO DE CAMPO EL CONSULTOR DEBERA ENVIAR ENTRE LOS DIAS 1 al 7 Y 15 al 22 DE CADA MES ESTAS HOJAS AL INSTITUTO TECNOLOGICO GEOMINERO DE ESPAÑA DIVISION DE GEOLOGIA C/ RIOS ROSAS, 23 - MADRID - 28003

Recibido I. T. G. E. el ....

El Supervisor

Enviado el 30/9/92

El Consultor

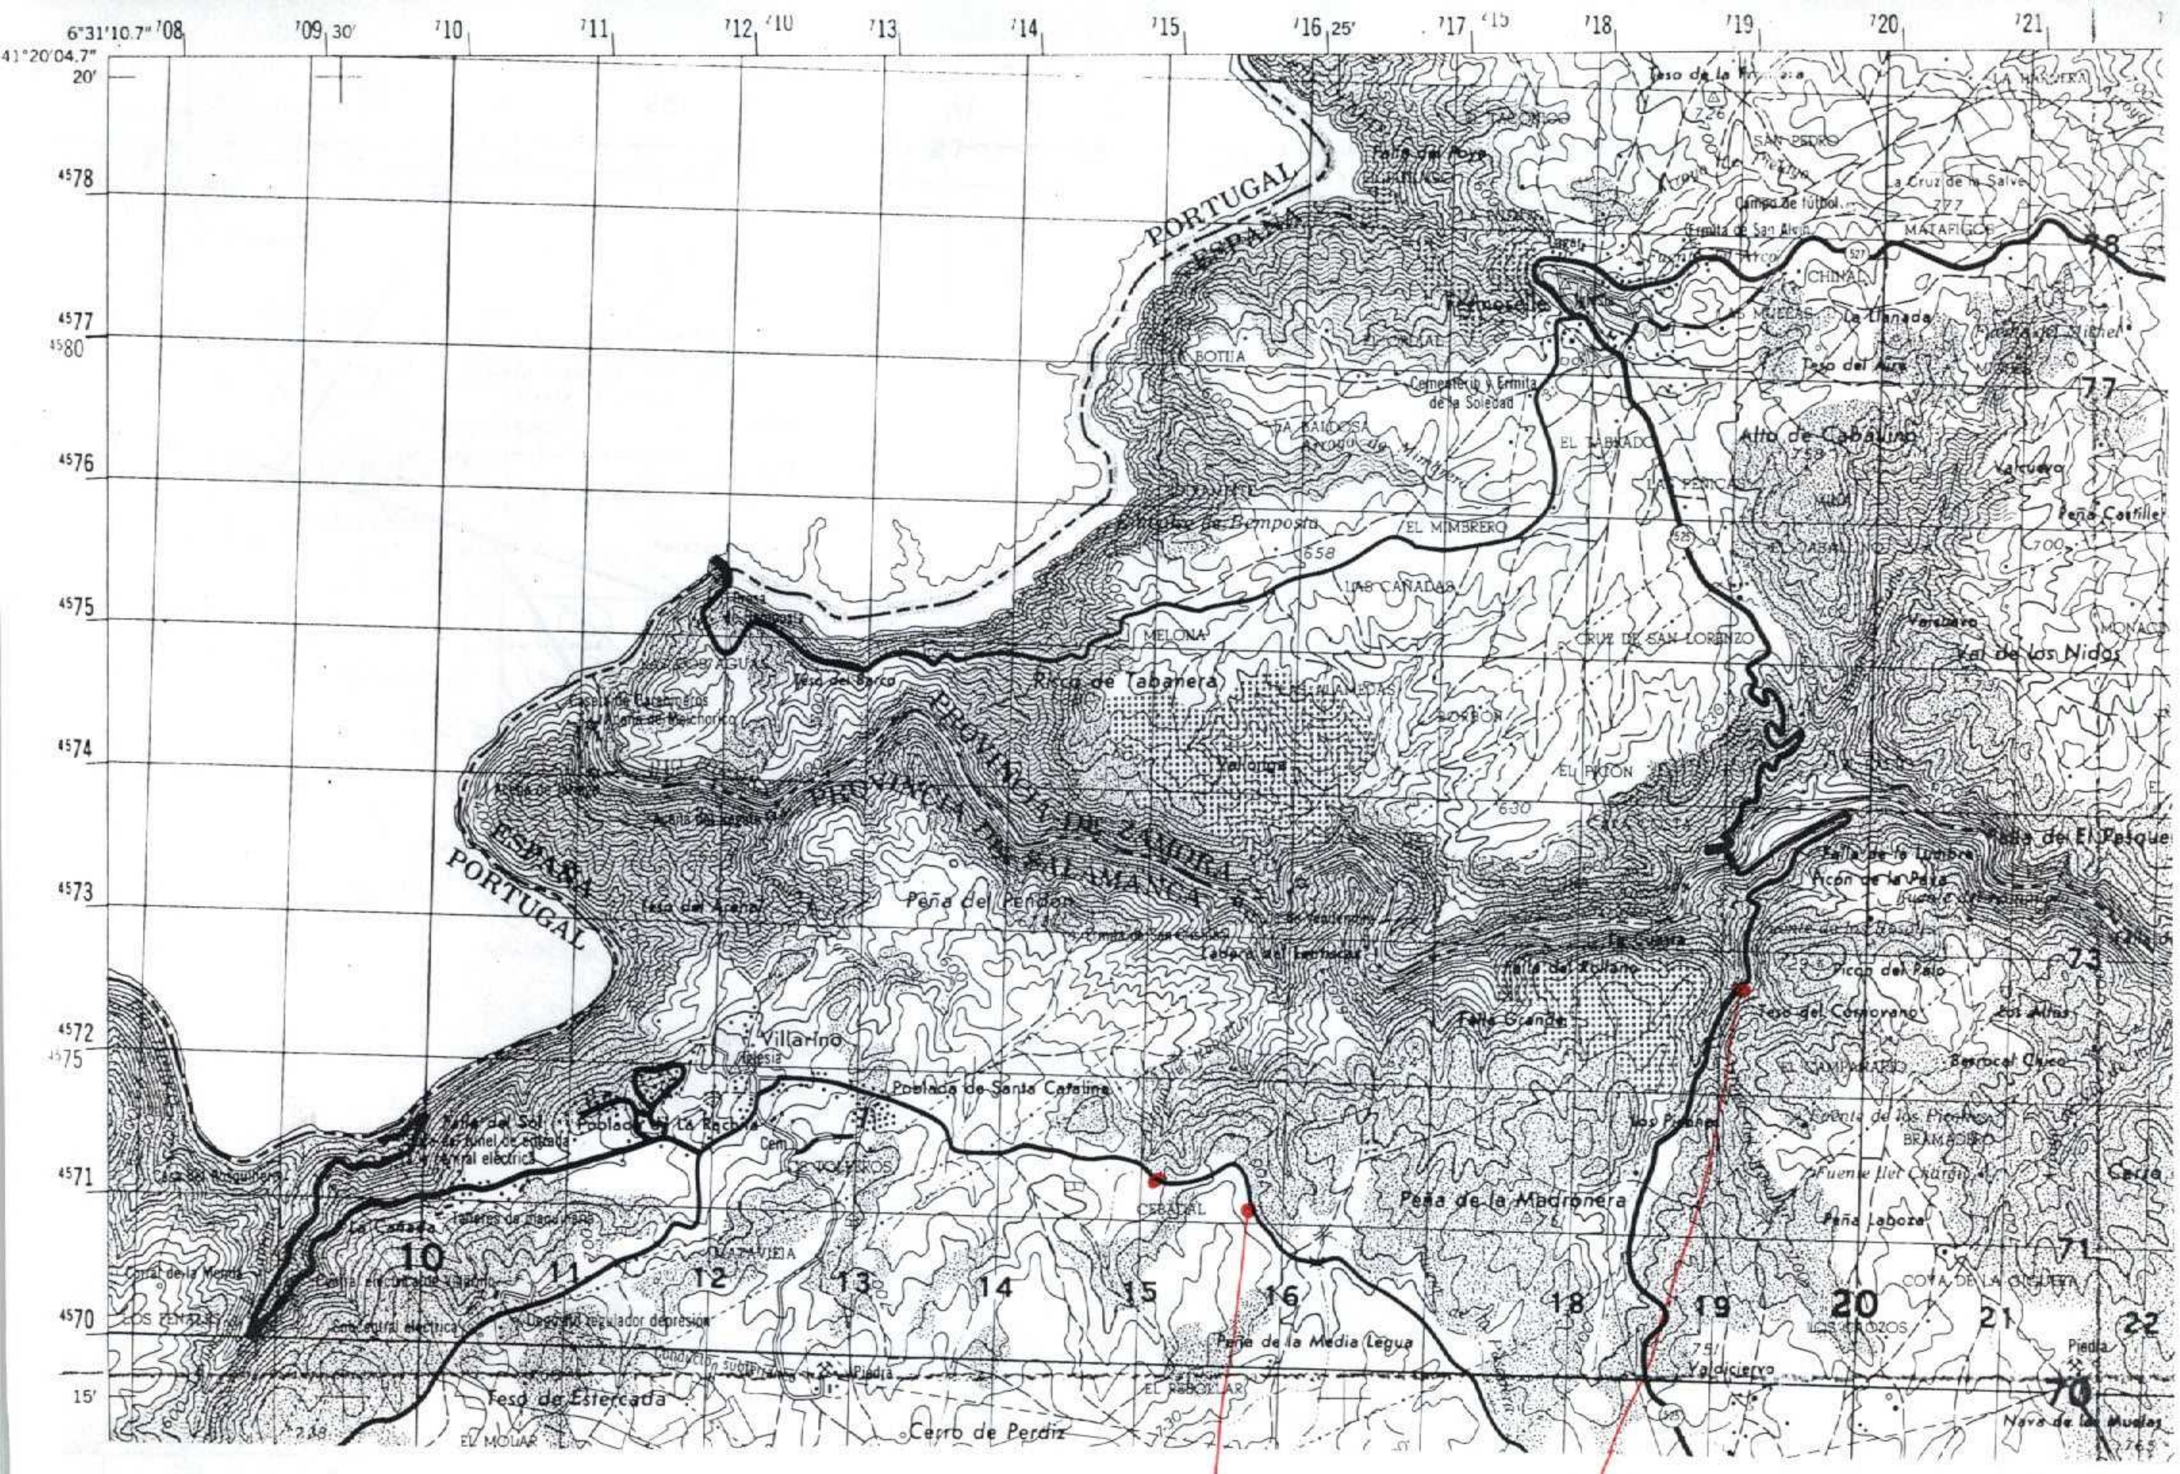
6°31'10.7"
41°20'04.7"
708
709
30'
710
711
712
10
713
714
715
716
25'
717
15
718
719
720
721
20'
15'
4578
4577
4580
4576
4575
4574
4573
4572
4575
4571
4570
PORTUGAL
ESPAÑA
PROVINCIA DE ZAMORA
PROVINCIA DE SALAMANCA
Fermoselle
Villarino
Poblado de Santa Catalina
Poblado de La Rachita
Peña del Pendón
Rocca de Tabanera
Alto de Cabaliño
Val de los Nidos
Peña de la Madroñera
Peña de la Media Legua
Teso de Estercada
Cerro de Perdiz
Valdiciervo
Peña de El Pesquero
Teso del Cormorano
Picon del Palo
CEBADAL
10
11
12
13
14
15
16
18
19
20
21
22
70
71
73
77
78

9003

9009
NUMERO DE LA HOJA 11-17 CUADRANTE
9010

~~4~~	1
3	2

DATOS A RELLENAR POR EL I.T.G.E.			DATOS A RELLE. POR EL CONSUL		DATOS A RELLENAR POR EL I.T.G.E.			
N° de la hoja 1 : 50.000	Cuadrante número	N° del documento	CONSULT	ESPECIAL QUE REALI LA ESTAC	Recibido	Ref. Control	Perforado	Verifiado
1117	4		I9JF					

DATOS A RELLENAR POR EL CONSULTOR

NUMERO DE LA ESTACION	Fotografía	Petro I. y M.	Macrop.	Micropal.	Sedimen.	Rayos X	Espectro masas	C 14	Análisis Químicos	Térmico diferen.	Microso	Otros análisis
		MUESTRAS										
9003		x							x			
9009		x										
9010		x										

NUMERO DE LA ESTACION	Fotografía	Petro I. y M.	Macrop.	Micropal.	Sedimen.	Rayos X	Espectro masas	C 14	Análisis Químicos	Térmico diferen.	Microso	Otros análisis
		MUESTRAS										

DATOS A RELLENAR POR EL CONSULTOR

NUMERO DE LA ESTACION	Fotografía	Petro I. y M.	Macrop.	Micropal.	Sedimen.	Rayos X	Espectro masas	C 14	Análisis Químicos	Térmico diferen.	Microso	Otros análisis
		MUESTRAS										

NUMERO DE LA ESTACION	Fotografía	Petro I. y M.	Macrop.	Micropal.	Sedimen.	Rayos X	Espectro masas	C 14	Análisis Químicos	Térmico diferen.	Microso	Otros análisis
		MUESTRAS										

EL CONSULTOR DEBERA MARCAR SOBRE EL MAPA LAS ESTACIONES CON SU NUMERO DE REFERENCIA (EN AZUL) Y LOS CORTES REALIZADOS SOBRE EL TERRENO (EN ROJO).

PARA UN CONTROL CORRECTO DE LA MARCHA DEL TRABAJO DE CAMPO EL CONSULTOR DEBERA ENVIAR ENTRE LOS DIAS 1 al 7 Y 15 al 22 DE CADA MES ESTAS HOJAS AL INSTITUTO TECNOLOGICO GEOMINERO DE ESPAÑA DIVISION DE GEOLOGIA C/ RIOS ROSAS, 23 - MADRID - 28003

Recibido I. T. G. E. el ....

El Supervisor

Enviado el 30/9/92

El Consultor

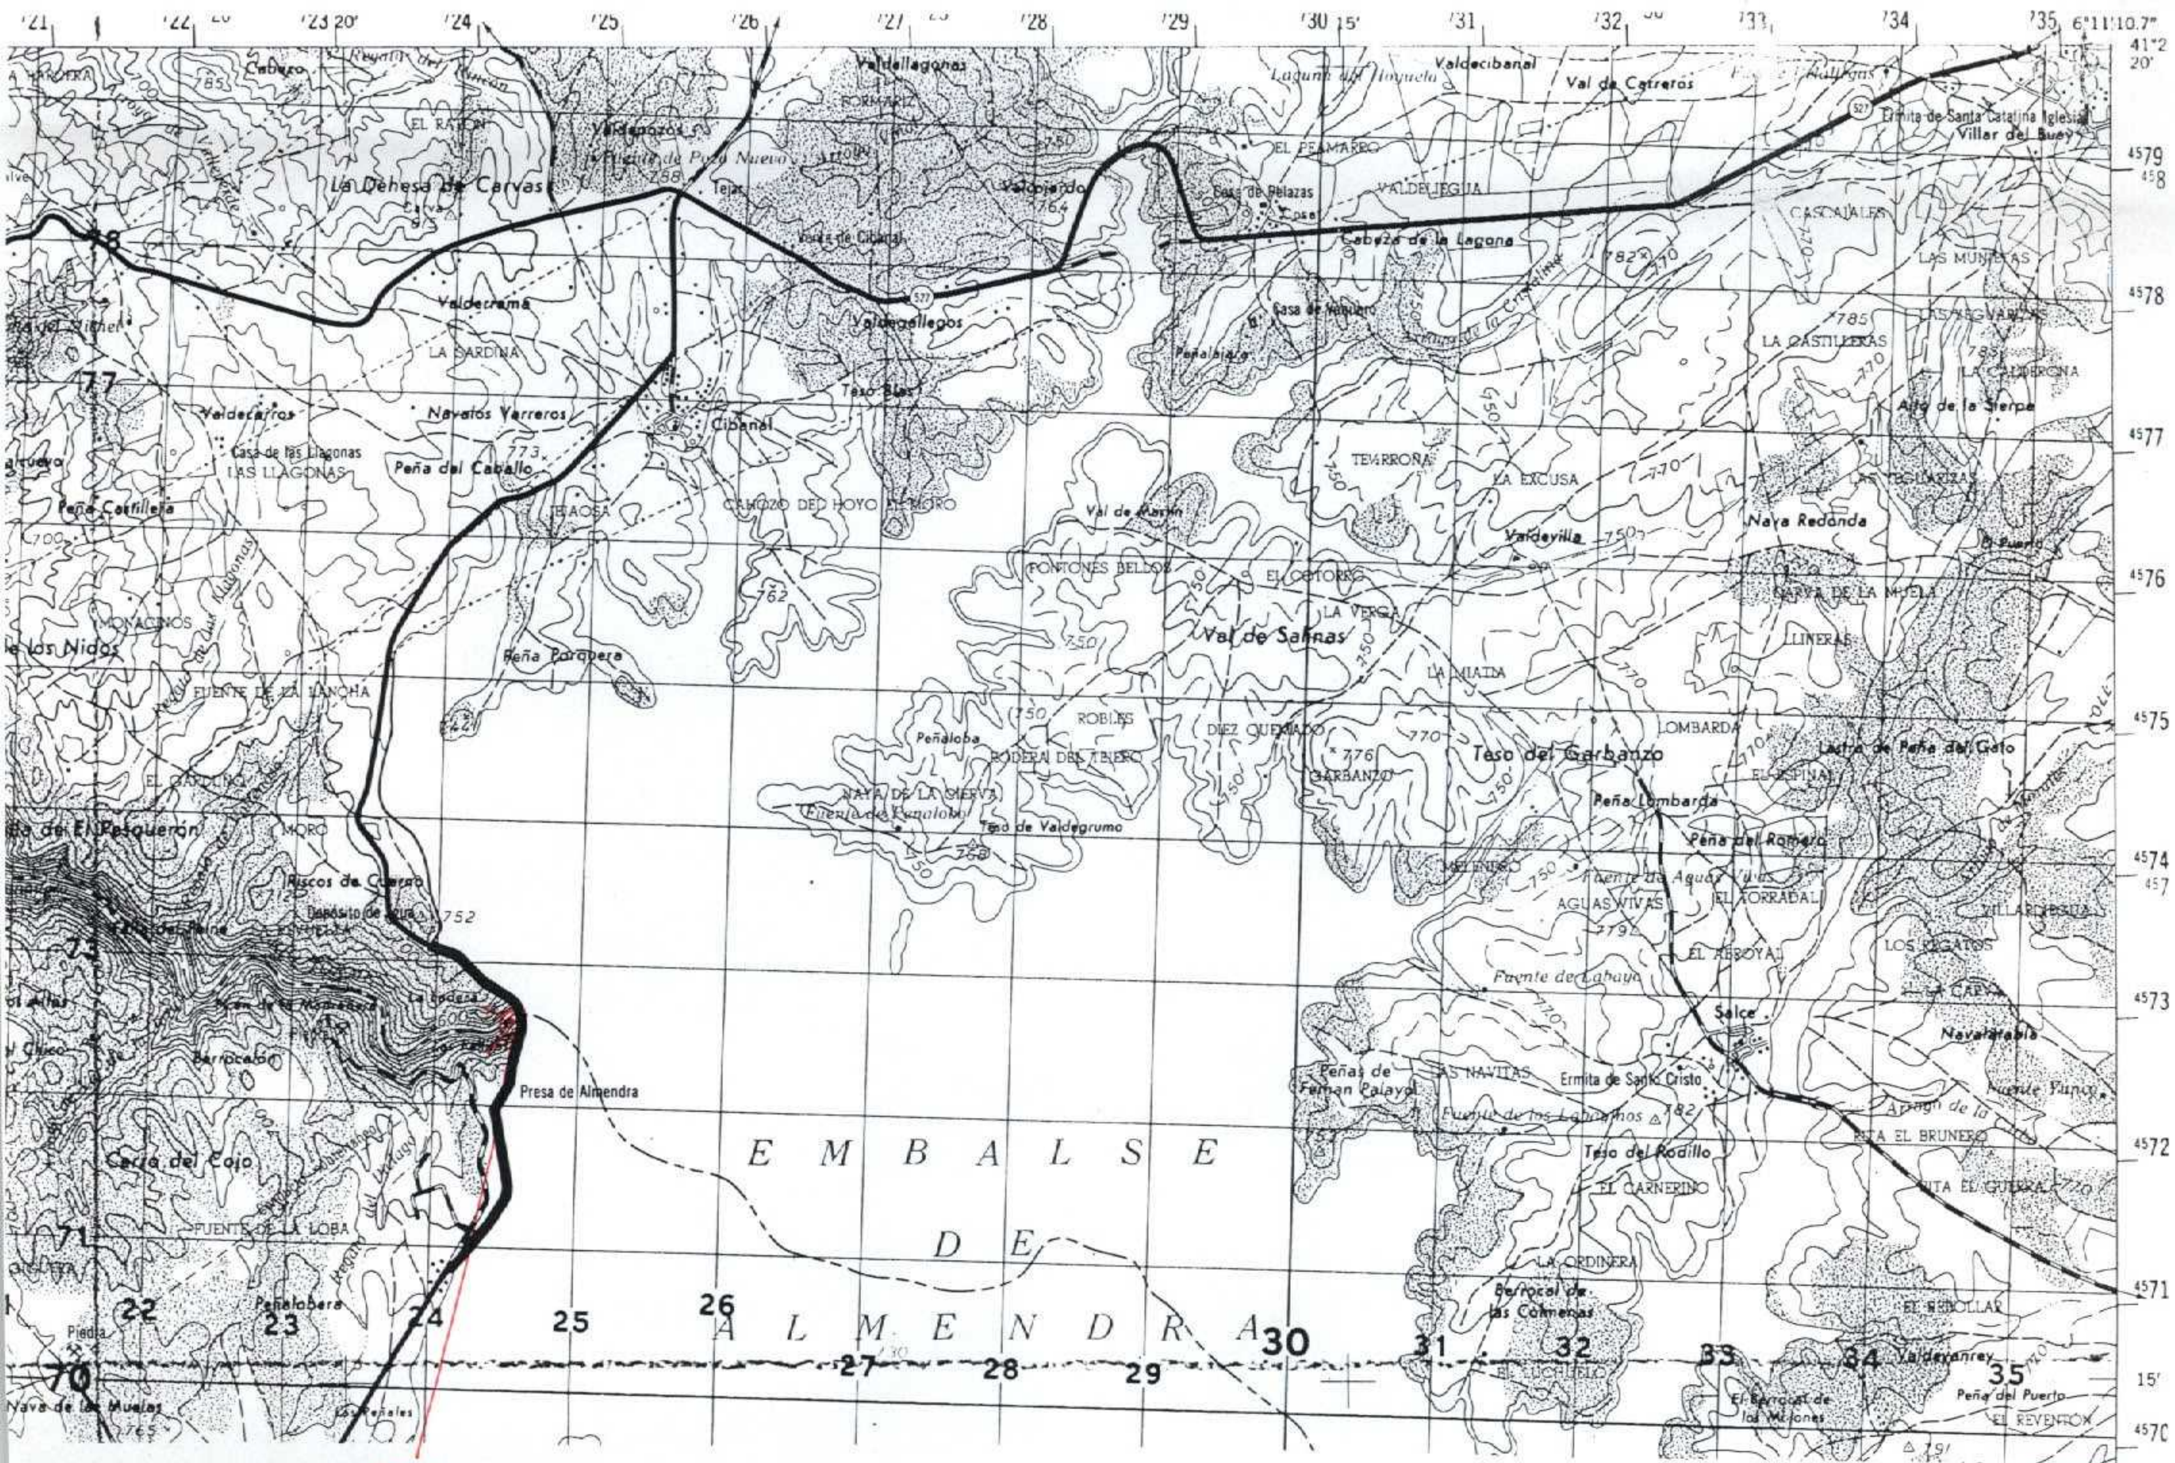
La Dehesa de Carvas
Valdenozos
Valdellagonas
Valdecibanal
Val de Catreros
Ermita de Santa Catalina Iglesia
Villar del Buey
Cabezo de la Lagona
Casa de Pelazas
Valdegallegos
Cibanal
Valdecrama
Navalos Yerreros
Peña del Caballo
Valdecarros
Casa de las Llagonas
LAS LLAGONAS
Peña Castilleja
Peña Porquera
TEMRROÑA
LA EXCUSA
Valdevilla
Nava Redonda
Alto de la Sierpe
Val de Sarnas
Teso del Garbanzo
Peña Lombarda
Peña del Romero
AGUAS VIVAS
Fuente de Lahayo
Salce
Navalatabla
Ermita de Santo Cristo
Teso del Rodillo
Berrocal de las Colmenas
Riscos de Cuervo
Depósito de agua
Presa de Almendra
Cerca del Cojo
FUENTE DE LA LOBA
Peñalobera
Nava de las Muelas
Valdeyanrey
Peña del Puerto
EL REVENTÓN
EMBALSE DE ALMENDRA
21
22
23
24
25
26
27
28
29
30
31
32
33
34
35
4579
4578
4577
4576
4575
4574
4573
4572
4571
4570
6°11'10.7"
41°2
20'
15'
15'
20'

9036

NUMERO DE LA HOJA 11-17 CUADRANTE

4	~~1~~
3	2

DATOS A RELLENAR POR EL I.T.G.E.									DATOS A RELLE. POR EL CONSUL			
Nº de la hoja 1:50.000				Cuadrante número	Nº del documento				CONSULT		ESPECIAL QUE REALI LA ESTAC	
1	1	1	7	1					I	G	J	F

DATOS A RELLENAR POR EL I.T.G.E.			
Recibido	Ref. Control	Perforado	Verifiado

DATOS A RELLENAR POR EL CONSULTOR

NUMERO DE LA ESTACION	Fotografía	MUESTRAS										
		Petro I. y M.	Macrop.	Micropal.	Sedimen.	Rayos X	Espectro masas	C 14	Análisis Químicos	Térmico diferen.	Microso	Otros análisis
9036	x											

EL CONSULTOR DEBERA MARCAR SOBRE EL MAPA LAS ESTACIONES CON SU NUMERO DE REFERENCIA (EN AZUL) Y LOS CORTES REALIZADOS SOBRE EL TERRENO (EN ROJO).

PARA UN CONTROL CORRECTO DE LA MARCHA DEL TRABAJO DE CAMPO EL CONSULTOR DEBERA ENVIAR ENTRE LOS DIAS 1 al 7 Y 15 al 22 DE CADA MES ESTAS HOJAS AL INSTITUTO TECNOLOGICO GEOMINERO DE ESPAÑA DIVISION DE GEOLOGIA C/ RIOS ROSAS, 23 - MADRID - 28003

Recibido I. T. G. E. el .... Enviado el 30/9/92

El Supervisor

El Consultor

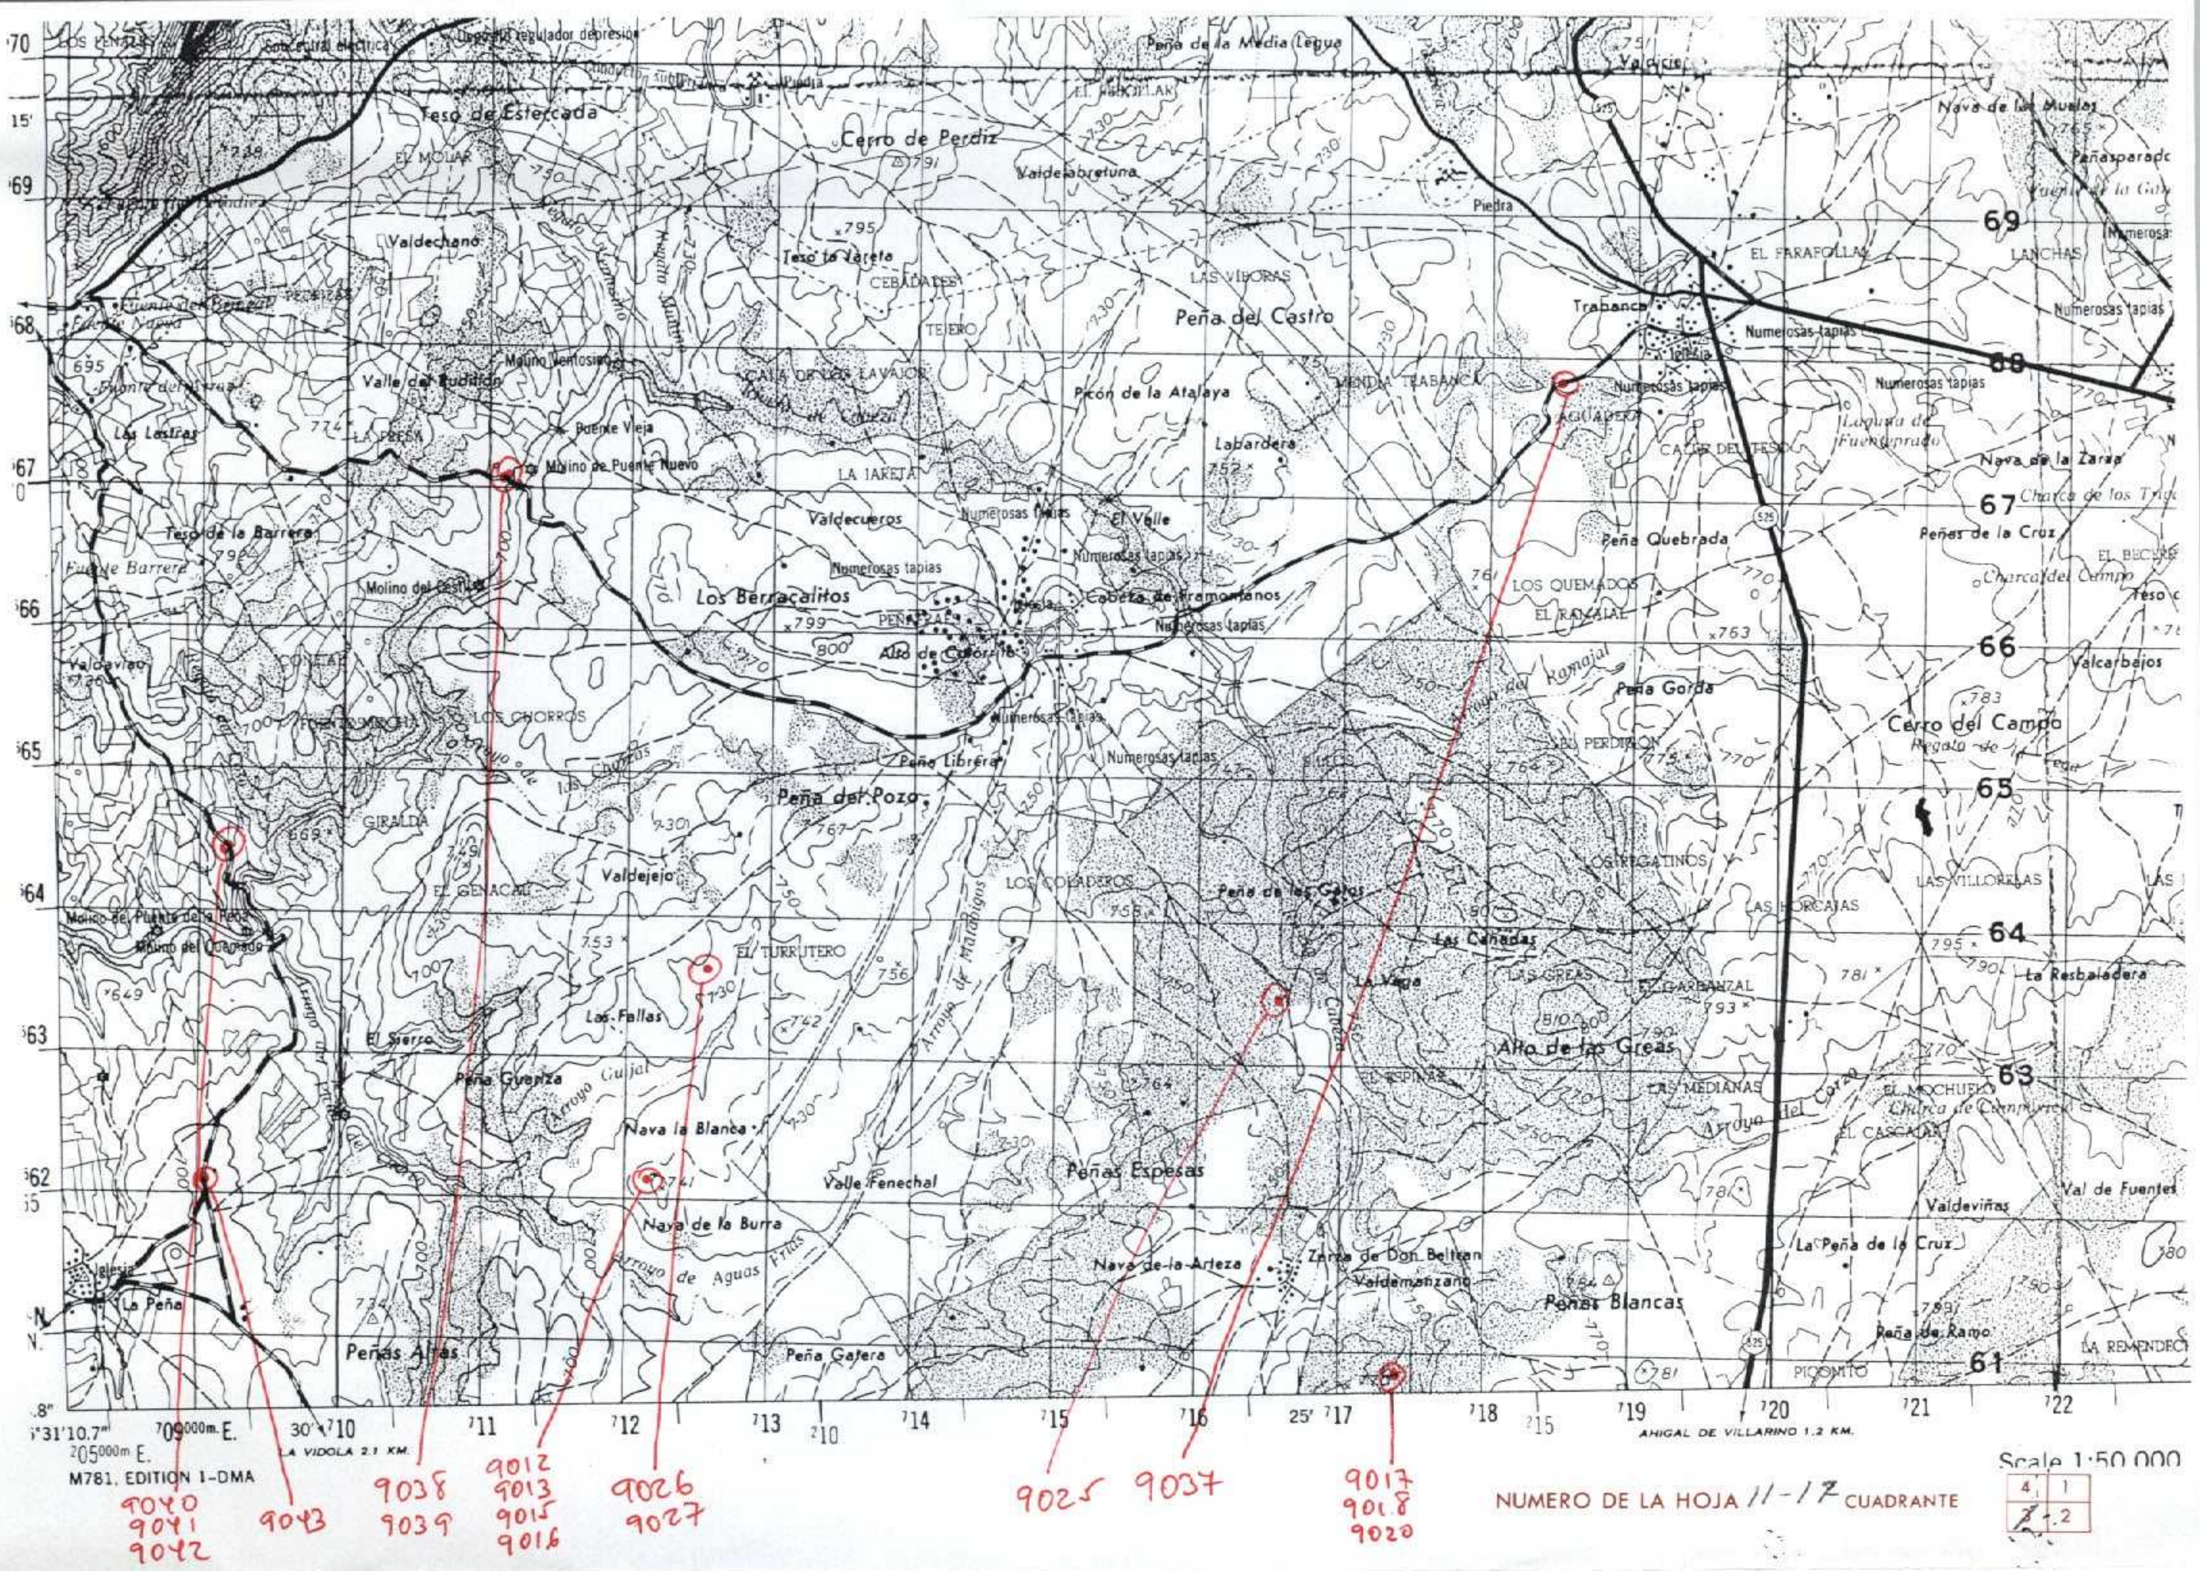
Teso de Esteccada
Cerro de Perdiz
Peña de la Media Legua
Valdeabretuna
Valdechano
Teso to Lareta
CEBADALES
TEJERO
LAS VIBORAS
Peña del Castro
Trabanca
EL FARAFOLLA
Nava de las Muelas
Peñasparada
LANCHAS
Numerosas tapias
Valle del Buddion
Molino Ventoso
CAÑA DE LOS LAVAJOS
Picón de la Atalaya
MENDIA TRABANCA
AGUADERO
Laguna de Fuenteprado
Nava de la Zaraa
Las Lastras
LA PRESA
Puente Vieja
Molino de Puente Nuevo
LA JAREJA
Labardera
CALLE DEL TESO
Charca de los Trigos
Teso de la Barrera
Fuente Barrera
Valdecueros
El Valle
Peña Quebrada
Peñas de la Cruz
Charca del Campo
EL BECERRO
Molino del Castillo
Los Berracalitos
Alto de Cabornillo
Cabeza de Framontanos
LOS QUEMADOS
EL RAMAJAL
Valdavilao
LOS CHORROS
Arroyo del Ramajal
Peña Gorda
Valcarbajos
Cerro del Campo
Peña Librera
Peña del Pozo
EL PERDIGON
GIRALDA
EL GENACAL
Valdejejo
LOS COLADEROS
Peña de las Gatas
LOS REGATINOS
LAS HORCAJAS
LAS VILLORELAS
Molino del Puente de la Peña
Molino del Quemado
EL TURRUTERO
Las Cañadas
LAS GREAS
EL GARBANZAL
La Resbaladera
Las Fallas
La Vega
Alto de las Greas
El Sierro
Peña Guenza
Arroyo Gujal
Nava la Blanca
Valle Fenechal
Peñas Espesas
LAS MEDIANAS
EL MOCHUELO
Charca de Campanero
EL CASCAJAL
Valdeviñas
Val de Fuentes
Nava de la Burra
Arroyo de Aguas Frías
Iglesia
La Peña
Peñas Altas
Peña Gatera
Nava de la Arteza
Zarza de Don Beltran
Valdemanzano
Peñas Blancas
La Peña de la Cruz
Peña de Ramo
PICONITO
LA REMENDEC
70
69
68
67
66
65
64
63
62
61
709000m. E.
205000m. E.
5°31'10.7"
30'
710
711
712
713
714
715
716
25'
717
718
719
720
721
722
LA VIDOLA 2.1 KM.
AHIGAL DE VILLARINO 1.2 KM.
M781, EDITION 1-DMA
Scale 1:50 000
9040
9041
9042
9043
9038
9039
9012
9013
9015
9016
9026
9027
9025
9037
9017
9018
9020

NUMERO DE LA HOJA 11-17 CUADRANTE

4	1
3	2

DATOS A RELLENAR POR EL I.T.G.E.			DATOS A RELLENAR POR EL CONSULTOR		DATOS A RELLENAR POR EL I.T.G.E.			
N° de la hoja 1 : 50.000	Cuadrante número	N° del documento	CONSULT	ESPECIAL QUE REALI LA ESTAC	Recibido	Ref. Control	Perforado	Verifiado
11 17	3		59	JF				

DATOS A RELLENAR POR EL CONSULTOR

NUMERO DE LA ESTACION	Fotografía	MUESTRAS: Petro I. y M.	Macrop.	Micropal.	Sedimen.	Rayos X	Espectro masas	C 14	Análisis Químicos	Térmico diferen.	Microso	Otros análisis
9037	x											
9038	x											
9039	x											
9040	x											
9041	x											
9042	x											
9043	x											
9025	x											
9026	x											
9027	x											
9012	x											
9013	x											
9015	x											
9016	x											
9017	x											
9018	x											
9020	x											

NUMERO DE LA ESTACION	Fotografía	MUESTRAS: Petro I. y M.	Macrop.	Micropal.	Sedimen.	Rayos X	Espectro masas	C 14	Análisis Químicos	Térmico diferen.	Microso	Otros análisis

DATOS A RELLENAR POR EL CONSULTOR

NUMERO DE LA ESTACION	Fotografía	MUESTRAS: Petro I. y M.	Macrop.	Micropal.	Sedimen.	Rayos X	Espectro masas	C 14	Análisis Químicos	Térmico diferen.	Microso	Otros análisis

NUMERO DE LA ESTACION	Fotografía	MUESTRAS: Petro I. y M.	Macrop.	Micropal.	Sedimen.	Rayos X	Espectro masas	C 14	Análisis Químicos	Térmico diferen.	Microso	Otros análisis

EL CONSULTOR DEBERA MARCAR SOBRE EL MAPA LAS ESTACIONES CON SU NUMERO DE REFERENCIA (EN AZUL) Y LOS CORTES REALIZADOS SOBRE EL TERRENO (EN ROJO).
PARA UN CONTROL CORRECTO DE LA MARCHA DEL TRABAJO DE CAMPO EL CONSULTOR DEBERA ENVIAR ENTRE LOS DIAS 1 al 7 Y 15 al 22 DE CADA MES ESTAS HOJAS AL INSTITUTO TECNOLOGICO GEOMINERO DE ESPAÑA DIVISION DE GEOLOGIA C/ RIOS ROSAS, 23 - MADRID - 28003

Recibido I. T. G. E. el ....

El Supervisor

Enviado el 30/9/92

El Consultor

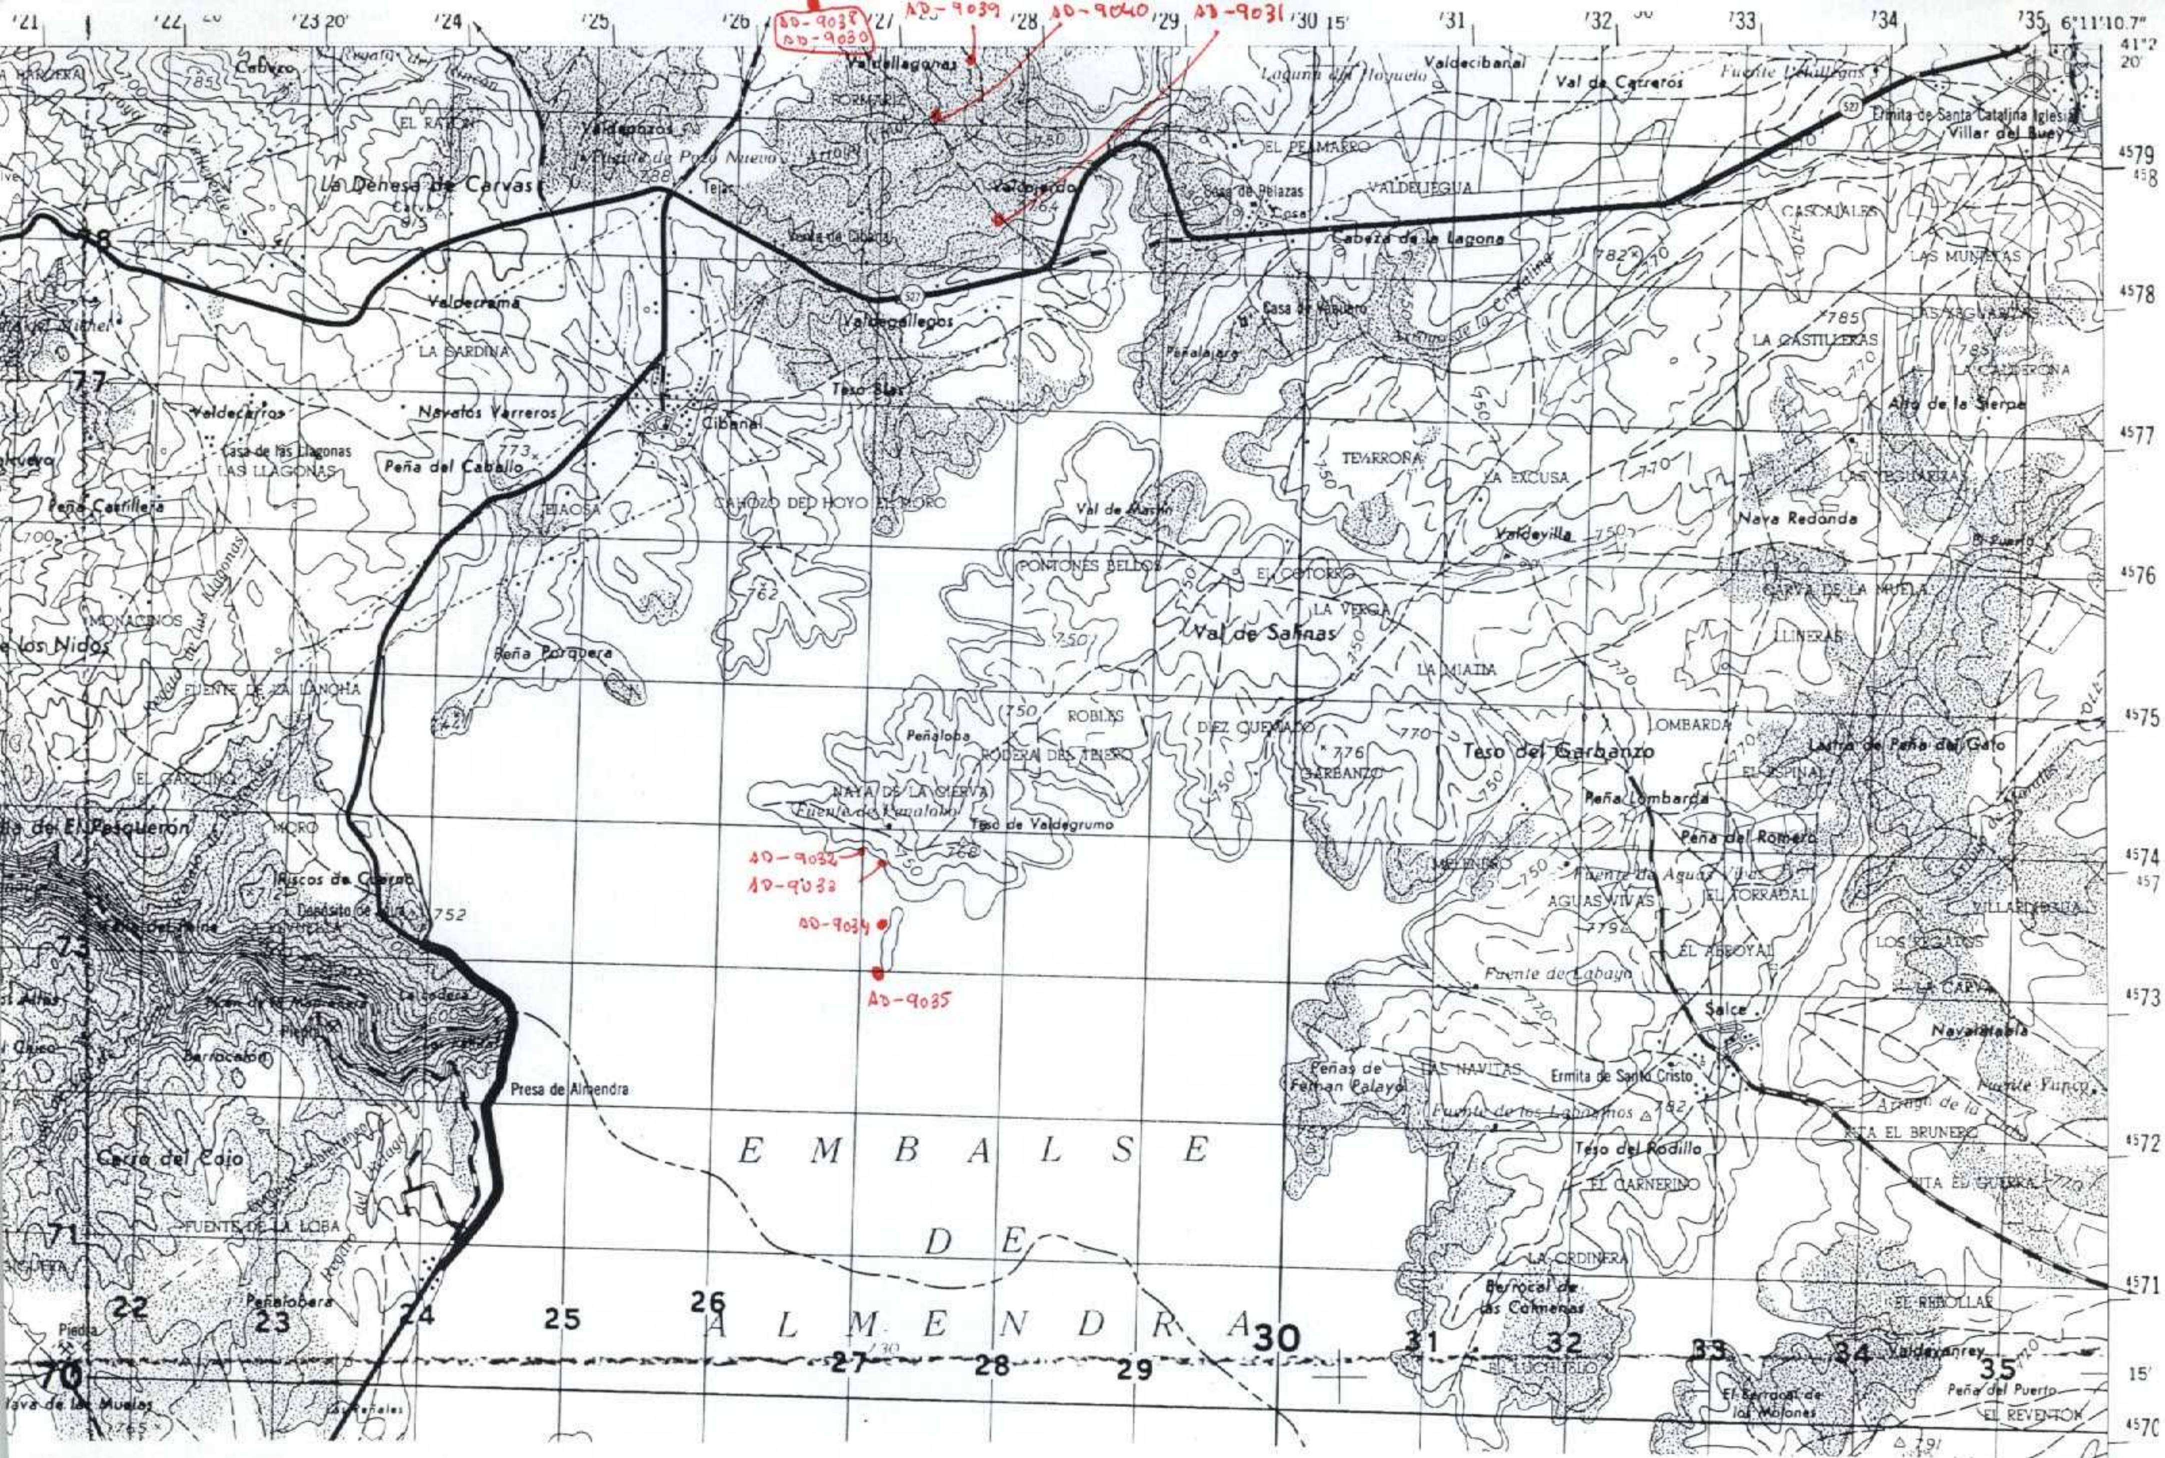
AD-9038
AD-9030
AD-9039
AD-9040
AD-9031
AD-9032
AD-9033
AD-9034
AD-9035
Valdellagonas
FORMARIZ
Valdepozos
Fuente de Pozo Nuevo
La Dehesa de Carvas
Tejar
Valdepierdo
Venta de Cibanal
Valdegallegos
Teso Blas
Cibanal
Valdecrama
LA SARDINA
Navalos Varreros
Valdecarros
Casa de las Llagonas
LAS LLAGONAS
Peña del Caballo
Peña Castillera
MONACINOS
los Nidos
Peña Porquera
FUENTE DE LA LANCHA
EL GARDUÑO
del El Pesquerón
MORO
Riscos de Cuerao
Depósito de agua
Cerca del Cojo
FUENTE DE LA LOBA
Peñalobera
Piedra
Presa de Almendra
CAHOZO DEL HOYO EL MORO
Val de Martín
PONTONES BELLOS
ROBLES
Peñaloba
RODERA DEL TEJERO
NAVA DE LA CIERVA
Fuente de Peñalobo
Teso de Valdegrumo
EMBALSE DE ALMENDRA
Valdecibanal
Laguna del Hoyuelo
Val de Carreros
Fuente Valdillegas
Ermita de Santa Catalina Iglesia
Villar del Buey
EL PEAMARRO
VALDELIEGUA
Casa de Pelazas
Cabeza de la Lagona
CASCAJALES
LAS MUÑECAS
Casa de Vaquero
Peñalajara
Arroyo de la Cristalina
LA CASTILLERAS
LAS AGUARIAS
LA CALDERONA
Alto de la Sierpe
TERRROÑA
LA EXCUSA
Valdevilla
LAS TEGUARIZAS
Nava Redonda
El Puerto
EL COTORRO
LA VERGA
Val de Sañas
CARVA DE LA MUELA
LLINERAS
LA MIAJA
DIEZ CUEMADO
GARBANZO
Teso del Garbanzo
LOMBARDA
EL ESPINAL
Lastra de Peña del Gato
Peña Lombarda
Peña del Romero
MELENDRO
Fuente de Aguas Vivas
AGUAS VIVAS
EL TORRADAL
VILLARDIEGUA
EL ARROYAL
LOS REGATOS
Fuente de Labayo
LA CARVA
Salce
Navalatabla
Peñas de Fernan Palayo
LAS NAVITAS
Ermita de Santo Cristo
Fuente Yunco
Fuente de los Labajinos
Arroyo de la
Teso del Rodillo
EL BRUNERO
EL CARNERINO
EL GUERRA
LA ORDINERA
Berrocal de las Colmenas
EL REBOLLAR
EL LUCHUELO
Valdeyanrey
El Berrocal de los Molones
Peña del Puerto
EL REVENTÓN
6°11'10.7"
41°2 20'
4579
4578
4577
4576
4575
4574
4573
4572
4571
4570
15'
22
23
24
25
26
27
28
29
30
31
32
33
34
35

NUMERO DE LA HOJA 11-17 CUADRANTE

4	1
3	2

DATOS A RELLENAR POR EL I.T.G.E.						DATOS A RELLE. POR EL CONSUL		DATOS A RELLENAR POR EL I.T.G.E.			
Nº de la hoja 1 : 50.000				Cuadrante número	Nº del documento	CONSULT	ESPECIAL QUE REALI LA ESTAC	Recibido	Ref. Control	Perforado	Verifiado
1	1	1	7	1							

DATOS A RELLENAR POR EL CONSULTOR

NUMERO DE LA ESTACION	Fotografía	MUESTRAS											NUMERO DE LA ESTACION	Fotografía	MUESTRAS										
		Petro l. y M.	Macrop.	Micropal.	Sedimen.	Rayos X	Espectro masas	C 14	Análisis Químicos	Térmico diferen.	Microso	Otros análisis			Petro l. y M.	Macrop.	Micropal.	Sedimen.	Rayos X	Espectro masas	C 14	Análisis Químicos	Térmico diferen.	Microso	Otros análisis

DATOS A RELLENAR POR EL CONSULTOR

NUMERO DE LA ESTACION	Fotografía	MUESTRAS											NUMERO DE LA ESTACION	Fotografía	MUESTRAS										
		Petro l. y M.	Macrop.	Micropal.	Sedimen.	Rayos X	Espectro masas	C 14	Análisis Químicos	Térmico diferen.	Microso	Otros análisis			Petro l. y M.	Macrop.	Micropal.	Sedimen.	Rayos X	Espectro masas	C 14	Análisis Químicos	Térmico diferen.	Microso	Otros análisis

EL CONSULTOR DEBERA MARCAR SOBRE EL MAPA LAS ESTACIONES CON SU NUMERO DE REFERENCIA (EN AZUL) Y LOS CORTES REALIZADOS SOBRE EL TERRENO (EN ROJO).

PARA UN CONTROL CORRECTO DE LA MARCHA DEL TRABAJO DE CAMPO EL CONSULTOR DEBERA ENVIAR ENTRE LOS DIAS 1 al 7 Y 15 al 22 DE CADA MES ESTAS HOJAS AL INSTITUTO TECNOLOGICO GEOMINERO DE ESPAÑA DIVISION DE GEOLOGIA C/ RIOS ROSAS, 23 - MADRID - 28003

Recibido I. T. G. E. el ....

El Supervisor

Enviado el ....

El Consultor

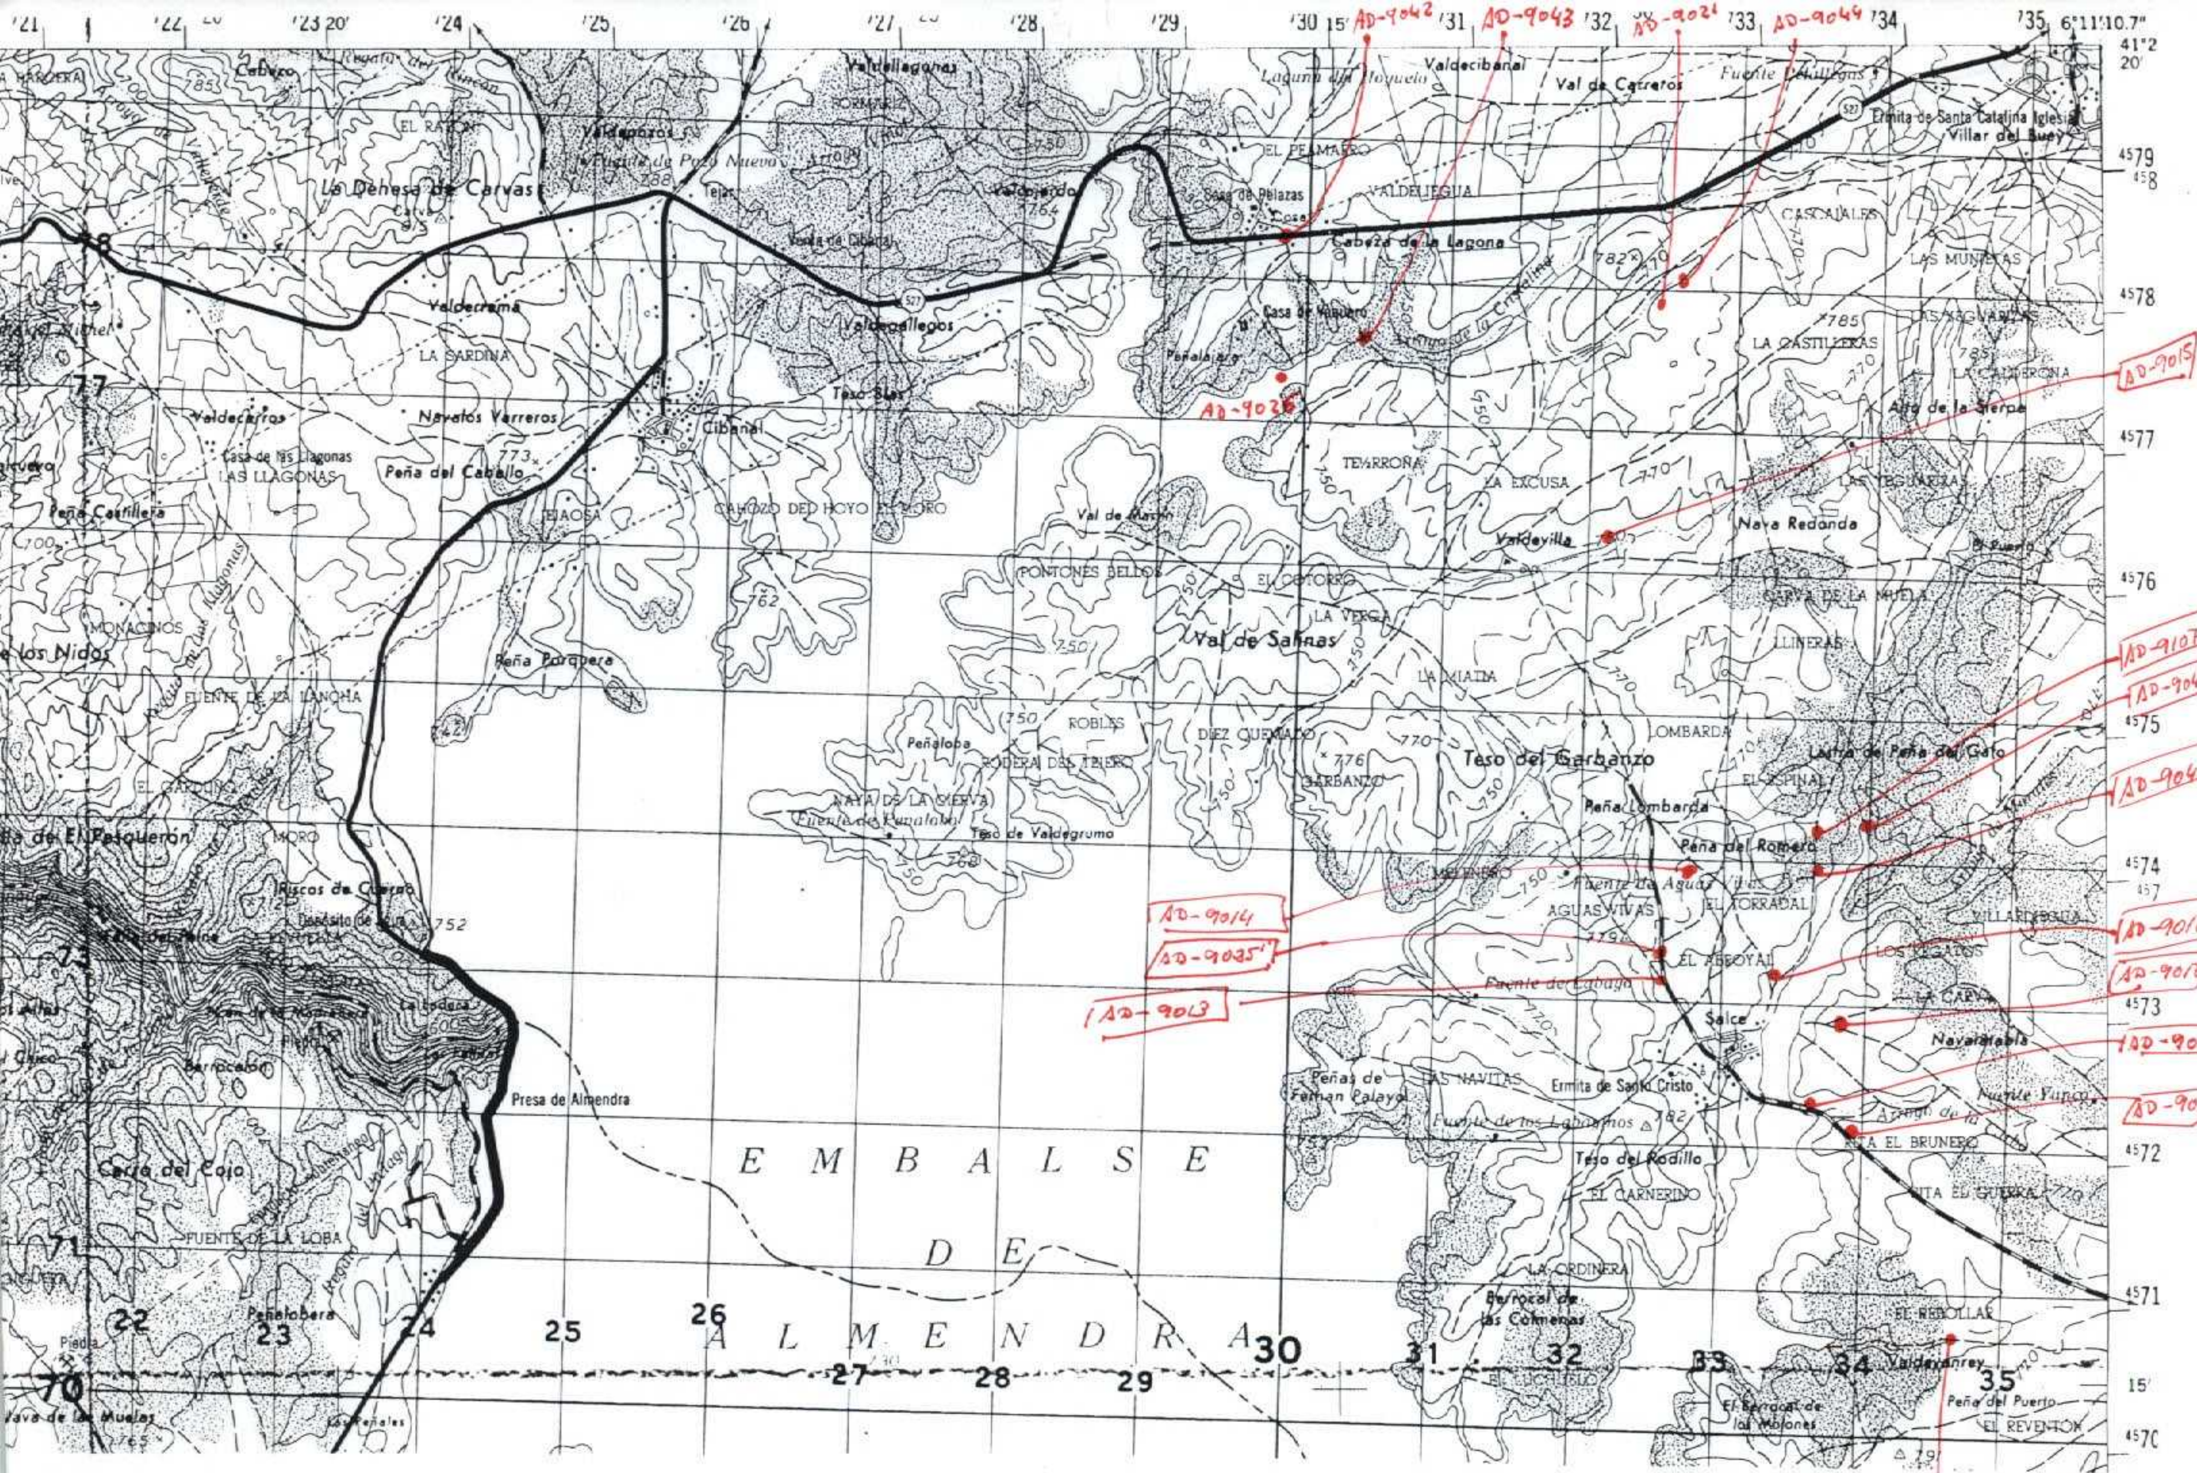
21
22
23 20'
24
25
26
27
28
29
30 15'
31
32
33
34
35 6°11'10.7"
41°2 20'
4579
458
4578
4577
4576
4575
4574
457
4573
4572
4571
15'
4570
78
77
73
71
70
22
23
24
25
26
27
28
29
30
31
32
33
34
35
Cabezo
Regato del Rincon
EL RATON
Valdepozos
Fuente de Pozo Nuevo
Arroyo
La Dehesa de Carvas
Tejar
Valdellagonas
FORMARIZ
Valdejerdo
764
Venta de Cibanal
527
Valdegallegos
Valderrama
LA SARDINA
Teso Blas
Valdecarros
Navalos Varreros
Cibanal
Casa de las Llagonas
LAS LLAGONAS
Peña del Caballo
773
Peña Castillera
TEJAOSA
CAHOZO DEL HOYO EL MORO
MONACINOS
de los Nidos
762
Peña Porquera
FUENTE DE LA LANCHA
742
EL GARDUÑO
de El Pesquerón
MORO
Riscos de Cuervo
Depósito de agua
752
La Bodera
Presa de Almendra
Cerro del Cojo
FUENTE DE LA LOBA
Peñalobera
Piedra
Nava de las Muelas
Los Peñales
765
EMBALSE DE ALMENDRA
Val de Marín
PONTONES BELLOS
750
ROBLES
Peñaloba
RODERA DEL TEJERO
NAVA DE LA CIERVA
Fuente de Peñaloba
Teso de Valdegrumo
760
Laguna del Hoyuelo
Valdecibanal
Val de Carreros
Fuente Pellillegas
Ermita de Santa Catalina
Iglesia
Villar del Buey
EL PEAMARRO
Casa de Pelazas
Casa
VALDELIEGUA
Cabeza de la Lagona
CASCAJALES
782
LAS MUÑETAS
Arroyo de la Cristalina
Casa de Vaquero
Peñalajara
785
LA CASTILLERAS
LAS VEGUARRAS
LA CALDERONA
Alto de la Sierpe
TEJARROÑA
LA EXCUSA
770
LAS YEGUARIZAS
Nava Redonda
Valdevilla
El Puerto
EL COTORRO
LA VERGA
Val de Sañnas
CARVA DE LA MUELA
LLINERAS
LA MIADA
DIEZ QUEMADO
776
GARBANZO
Teso del Garbanzo
LOMBARDA
Lastra de Peña del Gato
EL ESPINAL
Peña Lombarda
Peña del Romero
MELENERO
Fuente de Aguas Vivas
AGUAS VIVAS
EL TORRADAL
VILLARDEGUA
779
EL ARROYAL
LOS REGATOS
Fuente de Cabaya
LA CARVA
Salce
Navarrabla
Peñas de Fernan Palayo
LAS NAVITAS
Ermita de Santo Cristo
Fuente de los Labrarinos
782
Fuente Yunco
Arroyo de la
752
LA EL BRUNERO
Teso del Rodillo
EL CARNERINO
ITA EL GUERRA
LA ORDINERA
Berrocal de las Colmenas
EL REBOLLAR
Valdeyanrey
EL LUCHILLO
El Berrocal de los Molones
Peña del Puerto
EL REVENTÓN
791
AD-9042
AD-9043
AD-9021
AD-9044
AD-9036
AD-9015
AD-9107
AD-9046
AD-9045
AD-9014
AD-9035'
AD-9013
AD-9016
AD-9018
AD-9011
AD-9019
AD-9088

NUMERO DE LA HOJA 11-17 CUADRANTE

4	~~1~~
3	2

DATOS A RELLENAR POR EL I.T.G.E.		DATOS A RELLE. POR EL CONSUL		DATOS A RELLENAR POR EL I.T.G.E.			
N° de la hoja 1 : 50.000	Cuadrante número	N° del documento	CONSULT	ESPECIAL QUE REALI LA ESTAC.	Recibido	Ref. Control	Perforado	Verifiado
1 1 1 7	1							

DATOS A RELLENAR POR EL CONSULTOR

NUMERO DE LA ESTACION	Fotografía	MUESTRAS: Petro I. y M.	Macrop.	Micropal.	Sedimen.	Rayos X	Espectro masas	C 14	Análisis Químicos	Térmico diferen.	Microso	Otros análisis	NUMERO DE LA ESTACION	Fotografía	MUESTRAS: Petro I. y M.	Macrop.	Micropal.	Sedimen.	Rayos X	Espectro masas	C 14	Análisis Químicos	Térmico diferen.	Microso	Otros análisis

DATOS A RELLENAR POR EL CONSULTOR

NUMERO DE LA ESTACION	Fotografía	MUESTRAS: Petro I. y M.	Macrop.	Micropal.	Sedimen.	Rayos X	Espectro masas	C 14	Análisis Químicos	Térmico diferen.	Microso	Otros análisis	NUMERO DE LA ESTACION	Fotografía	MUESTRAS: Petro I. y M.	Macrop.	Micropal.	Sedimen.	Rayos X	Espectro masas	C 14	Análisis Químicos	Térmico diferen.	Microso	Otros análisis

EL CONSULTOR DEBERA MARCAR SOBRE EL MAPA LAS ESTACIONES CON SU NUMERO DE REFERENCIA (EN AZUL) Y LOS CORTES REALIZADOS SOBRE EL TERRENO (EN ROJO).

PARA UN CONTROL CORRECTO DE LA MARCHA DEL TRABAJO DE CAMPO EL CONSULTOR DEBERA ENVIAR ENTRE LOS DIAS 1 al 7 Y 15 al 22 DE CADA MES ESTAS HOJAS AL INSTITUTO TECNOLOGICO GEOMINERO DE ESPAÑA DIVISION DE GEOLOGIA C/ RIOS ROSAS, 23 - MADRID - 28003

Recibido I. T. G. E. el ....

El Supervisor

Enviado el ....

El Consultor

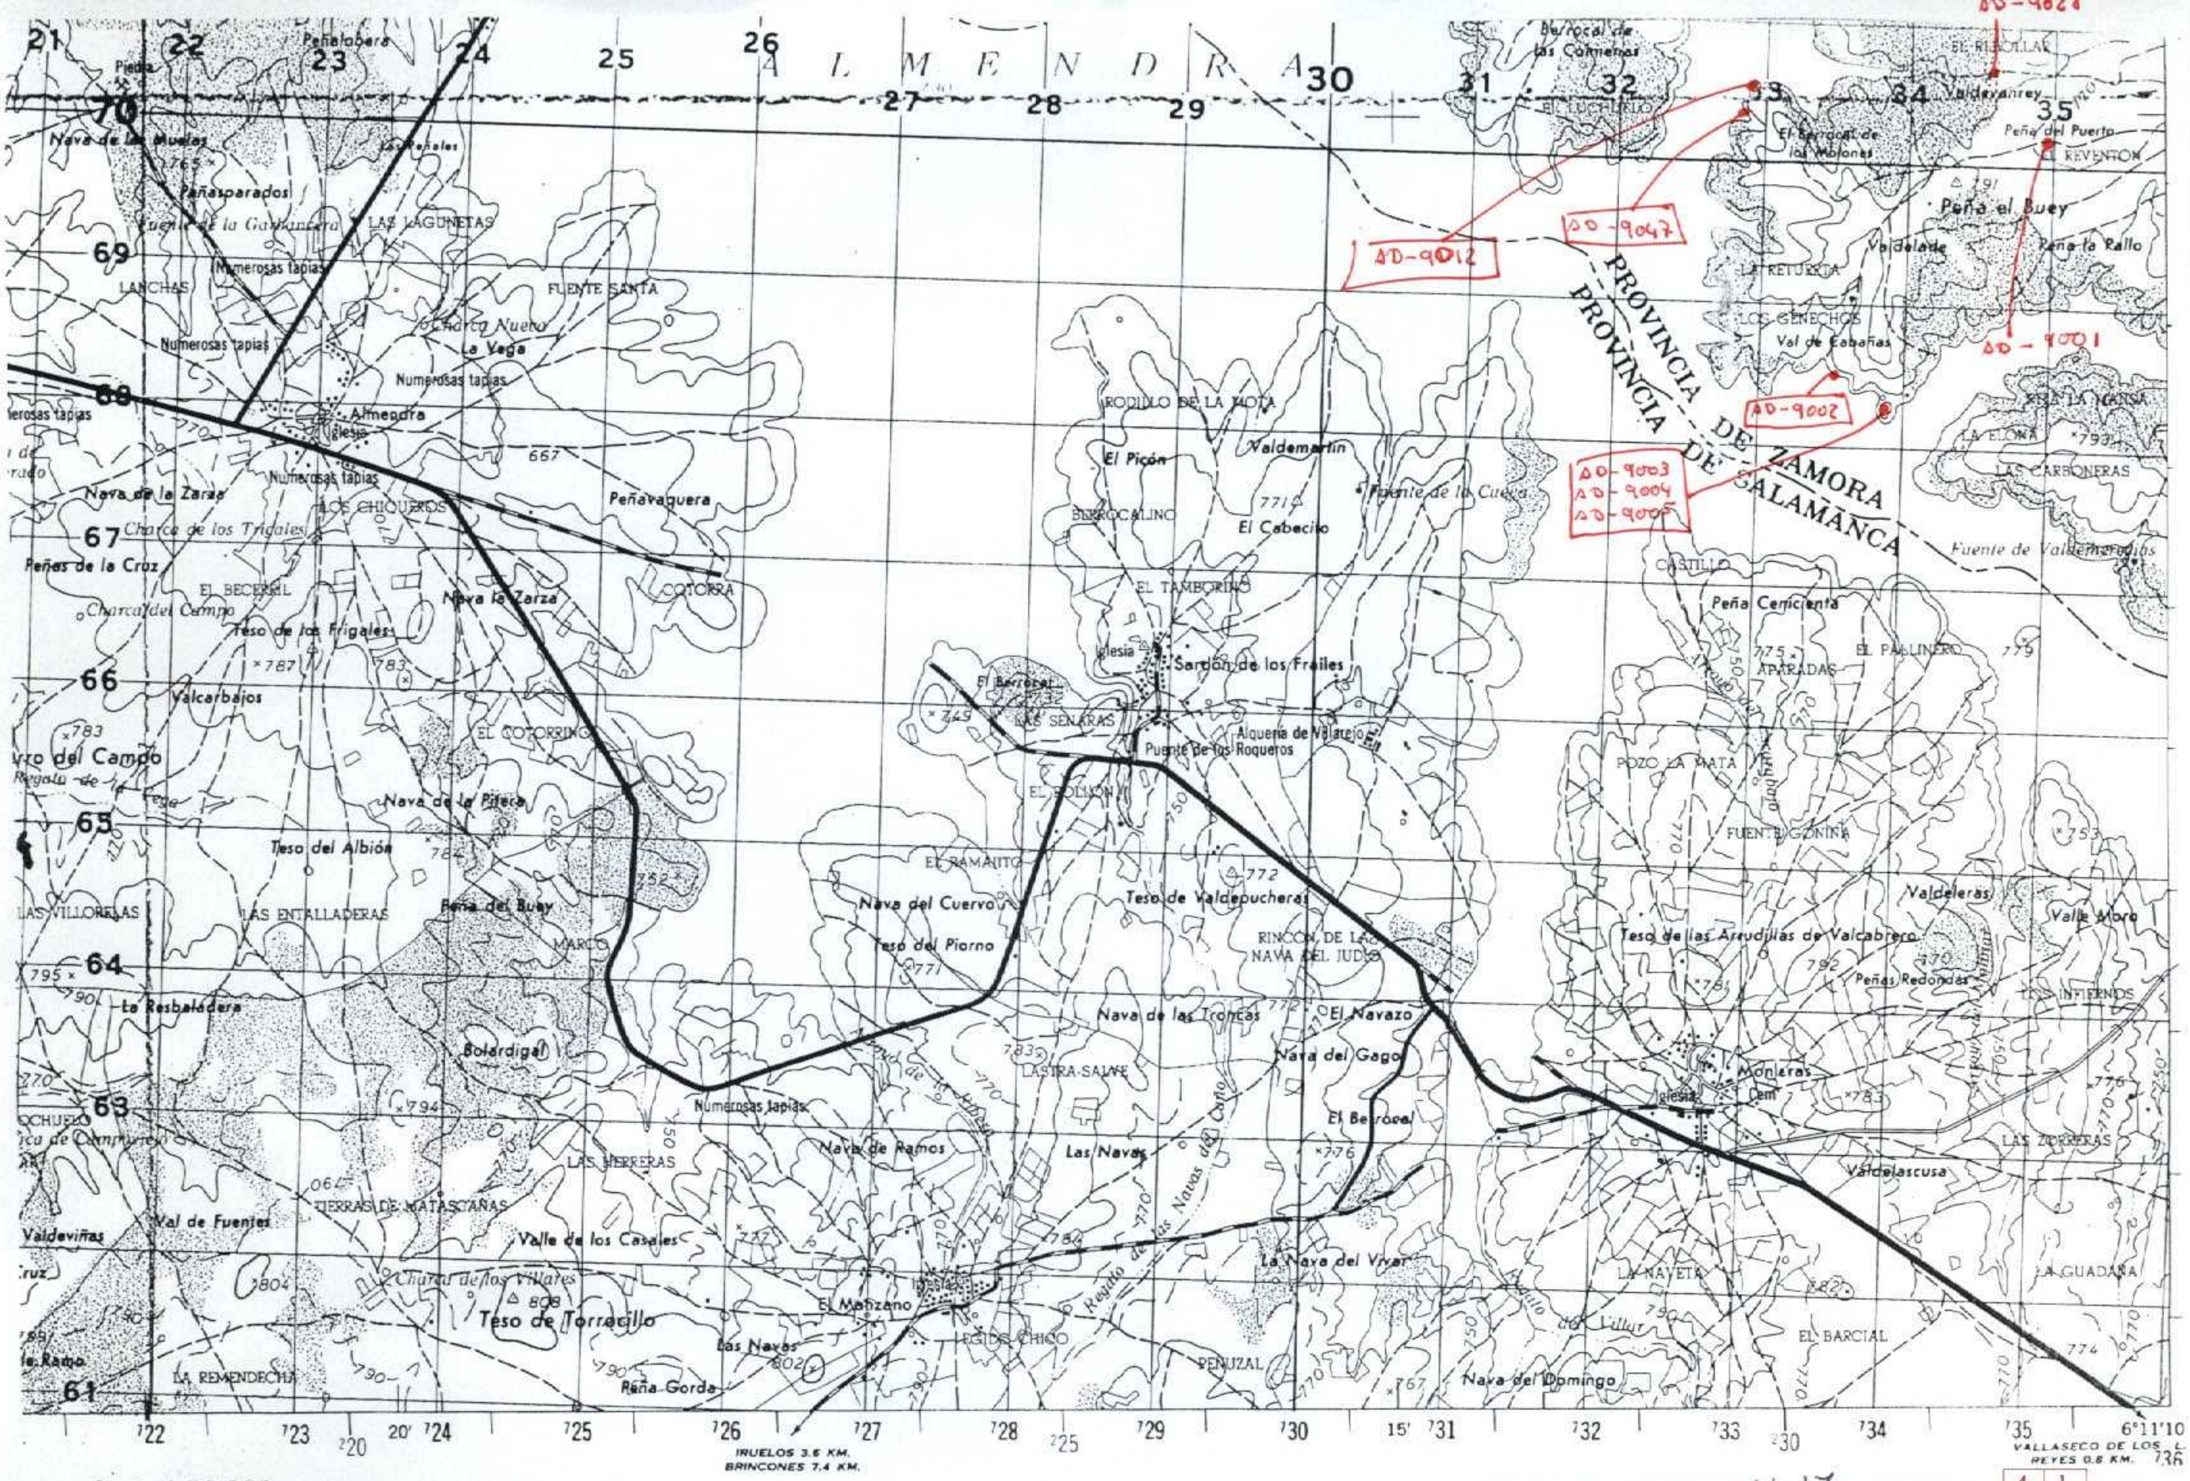
ALMENDRA
21
22
23
24
25
26
27
28
29
30
31
32
33
34
35
70
69
68
67
66
65
64
63
61
Peñalobera
Piedra
Nava de las Muelas
Los Peñales
765
Peñasparados
Fuente de la Gavilancera
LAS LAGUNETAS
LANCHAS
Numerosas tapias
FUENTE SANTA
Charca Nueva
La Vega
Almendra
Iglesia
770
667
Nava de la Zarza
LOS CHIQUEROS
Peñavaquera
Charca de los Trigales
Peñas de la Cruz
EL BECERRIL
Nava la Zarza
COTORRA
Charca del Campo
Teso de los Frigales
787
783
Valcarbajos
EL COTORRINO
Regato de la Vega
Nava de la Pitera
Teso del Albión
784
752
LAS VILLORELAS
LAS ENTALLADERAS
Peña del Buey
MARCO
795
790
La Resbaladera
Bolardigal
794
OCHUELO
Charca de Campiñón
LAS HERRERAS
064
TIERRAS DE MATASCAÑAS
Valdeviñas
Val de Fuentes
Valle de los Casales
Charca de los Villares
804
808
Teso de Torrecillo
La Remendecha
Las Navas
802
Peña Gorda
El Manzano
EGIDO CHICO
Iglesia
Numerosas tapias
Nava de Ramos
LASTRA-SALVE
783
Las Navas
Nava del Cuervo
Teso del Piorno
771
EL RAMAITO
EL BOLLÓN
El Berrocal
749
732
LAS SENARAS
Puente de los Roqueros
Alquería de Valarejo
Sardón de los Frailes
EL TAMBORINO
BERROCALINO
El Picón
RODILLO DE LA MOTA
Valdemartín
771
El Cabecito
Fuente de la Cueva
772
Teso de Valdepucheras
RINCÓN DE LA NAVA DEL JUDÍO
Nava de las Troncas
El Navazo
Nava del Gago
El Berrocal
776
Regato de las Navas del Caño
La Nava del Vivar
PENUZAL
767
Nava del Domingo
Regato del Villar
Berrocal de las Colmenas
EL LUCHILLO
El Berrocal de los Molones
EL RIHOLLAR
Valdeyanrey
Peña del Puerto
EL REVENTÓN
791
Peña el Buey
Peña la Rallo
Valdelade
LA RETUERTA
LOS GENECHOS
Val de Cabañas
PEÑA LA MANSA
LA ELORA
793
LAS CARBONERAS
Fuente de Valdemerodias
PROVINCIA DE ZAMORA
PROVINCIA DE SALAMANCA
CASTILLO
Peña Cenicienta
775
APARADAS
EL PALLINERO
779
POZO LA MATA
FUENTE GONINA
753
Valdeleras
Valle Moro
Teso de las Arrudillas de Valcabrero
792
781
Peñas Redondas
LOS INFIERNOS
Monleras
Iglesia
Cem
783
776
LAS ZORRERAS
Valdelascusa
LA NAVETA
782
790
EL BARCIAL
LA GUADAÑA
774
770
750
722
723
724
725
726
727
728
729
730
731
732
733
734
735
736
220
225
230
20'
15'
6°11'10
IRUELOS 3.6 KM.
BRINCONES 7.4 KM.
VALLASECO DE LOS REYES 0.8 KM.
AD-9012
AD-9047
AD-9001
AD-9002
AD-9003
AD-9004
AD-9005

NUMERO DE LA HOJA 11-17 CUADRANTE

4	1
3	2

DATOS A RELLENAR POR EL I.T.G.E.			DATOS A RELLE. POR EL CONSUL		DATOS A RELLENAR POR EL I.T.G.E.			
Nº de la hoja 1 : 50.000	Cuadrante número	Nº del documento	CONSULT	ESPECIAL QUE REALI LA ESTAC	Recibido	Ref. Control	Perforado	Verifiado
1117	2							

DATOS A RELLENAR POR EL CONSULTOR

NUMERO DE LA ESTACION	Fotografía	MUESTRAS										
		Petro l. y M.	Macrop.	Micropal.	Sedimen.	Rayos X	Espectro masas	C 14	Análisis Químicos	Térmico diferen.	Microso	Otros análisis

NUMERO DE LA ESTACION	Fotografía	MUESTRAS										
		Petro l. y M.	Macrop.	Micropal.	Sedimen.	Rayos X	Espectro masas	C 14	Análisis Químicos	Térmico diferen.	Microso	Otros análisis

DATOS A RELLENAR POR EL CONSULTOR

NUMERO DE LA ESTACION	Fotografía	MUESTRAS										
		Petro l. y M.	Macrop.	Micropal.	Sedimen.	Rayos X	Espectro masas	C 14	Análisis Químicos	Térmico diferen.	Microso	Otros análisis

NUMERO DE LA ESTACION	Fotografía	MUESTRAS										
		Petro l. y M.	Macrop.	Micropal.	Sedimen.	Rayos X	Espectro masas	C 14	Análisis Químicos	Térmico diferen.	Microso	Otros análisis

EL CONSULTOR DEBERA MARCAR SOBRE EL MAPA LAS ESTACIONES CON SU NUMERO DE REFERENCIA (EN AZUL) Y LOS CORTES REALIZADOS SOBRE EL TERRENO (EN ROJO).

PARA UN CONTROL CORRECTO DE LA MARCHA DEL TRABAJO DE CAMPO EL CONSULTOR DEBERA ENVIAR ENTRE LOS DIAS 1 al 7 Y 15 al 22 DE CADA MES ESTAS HOJAS AL INSTITUTO TECNOLOGICO GEOMINERO DE ESPAÑA DIVISION DE GEOLOGIA C/ RIOS ROSAS, 23 - MADRID - 28003

Recibido I. T. G. E. el .... Enviado el ....

El Supervisor

El Consultor